

6. 용계2교

■ 용계2교(대구) - 1

구 분			손 상 현 황		단 위	경 간 별 수 량						합 계	비 고		
						S1	S2	S3	S4	S5	S6				
상 부 구 조	바닥판 하면	균열	0.3mm미만	m (개소)	2.0 (2)	- -	1.0 (1)	3.0 (5)	- -	- -	6.0 (8)				
		망상균열		m' (개소)	10.5 (4)	- -	16.4 (6)	10.0 (4)	18.0 (6)	- -	54.9 (20)				
		재료분리		m' (개소)	0.06 (1)	- -	- -	- -	0.15 (1)	- -	0.21 (2)				
		누수흔적		m' (개소)	- -	- -	- -	- -	- -	0.24 (1)	0.24 (1)				
		백태		m' (개소)	0.04 (1)	- -	- -	- -	- -	- -	0.04 (1)				
	거더내부	G1	점부식		m' (개소)	0.08 (1)	- -	- -	- -	- -	- -	0.08 (1)			
			도장손상	m' (개소)	- -	0.01 (1)	0.09 (9)	0.01 (1)	- -	- -	- -	0.11 (11)			
			우수유입흔적	m' (개소)	- -	- -	- -	- -	0.8 (1)	- -	0.8 (1)				
		G2	부식	m' (개소)	- -	- -	- -	0.02 (1)	- -	- -	- -	0.02 (1)			
	우수유입흔적		m' (개소)	- -	0.37 (3)	- -	- -	- -	- -	- -	0.37 (3)				
	거더외부	G2	도장손상, 박리	m' (개소)	- -	0.1 (1)	- -	- -	- -	0.04 (1)	- -	0.14 (2)			
가로보		이물질 퇴적	개소	-	-	-	-	-	1	-	1				
구 분			손 상 현 황		단 위	지 점 별 수 량						합 계	비 고		
						A1	A2	P1	P2	P3	P4	P5			
하 부 구 조	교대	균열	0.3mm미만	m (개소)	2.0 (2)	- -	- -	- -	- -	- -	- -	- -	2.0 (2)		
		백태		m' (개소)	0.09 (1)	- -	- -	- -	- -	- -	- -	- -	0.09 (1)		
		누수흔적		m' (개소)	9.5 (2)	- -	- -	- -	- -	- -	- -	- -	9.5 (2)		
		콘크리트 박락		m' (개소)	- -	0.09 (1)	- -	- -	- -	- -	- -	- -	0.09 (1)		
		계단하부 토사침하		m' (개소)	1.0 (1)	- -	- -	- -	- -	- -	- -	- -	1.0 (1)		
		유도배수시설 이용부 파손		개소	1	-	-	-	-	-	-	-	1		
	교각	균열	0.3mm미만	m (개소)	- -	- -	10.0 (10)	6.0 (4)	- -	- -	- -	2.0 (3)	18.0 (17)		
		망상균열		m' (개소)	- -	- -	2.25 (3)	- -	1.0 (2)	2.25 (3)	6.0 (5)	11.5 (13)			
	교량받침			균열	0.3mm미만	m (개소)	- -	1.0 (2)	- -	- -	- -	- -	- -	1.0 (2)	
				볼트이완		개소	-	-	-	2	-	-	-	2	
편기				개소	-	-	-	1	-	-	-	1			
신축이음	본체	이물질 퇴적		m (개소)	- -	1.2 (1)	- -	- -	- -	- -	- -	- -	1.2 (1)		
		망상균열		m' (개소)	3.0 (1)	- -	- -	- -	- -	- -	- -	3.0 (1)			
		보수실링제 변형(단차발생)		m' (개소)	0.75 (1)	- -	- -	- -	- -	- -	- -	- -	0.75 (1)		

■ 용계2교(대구) - 2

구 분		손 상 현 황		단 위	경 간 별 수 량						합 계	비 고
					S1	S2	S3	S4	S5	S6		
기 타 부 재	교면포장	아스콘 균열		m (개소)	- -	- -	- -	- -	3.0 (1)	- -	3.0 (1)	
		포트홀		m' (개소)	- -	- -	- (1)	0.01 (1)	- -	- -	0.01 (1)	
	배수시설	배수관 고정고리 탈락		개소	1	-	-	-	-	-	1	
		배수관 용접부 누수		개소	-	-	-	-	5	-	5	
		배수구 막힘		개소	-	1	1	-	4	2	8	
	콘크리트 난간	균열	0.3mm미만	m (개소)	8.6 (4)	3.9 (4)	7.2 (6)	7.2 (6)	11.0 (6)	1.2 (5)	39.1 (31)	
		균열부 백태		m' (개소)	1.3 (22)	1.05 (21)	1.44 (25)	1.35 (23)	1.2 (19)	1.6 (19)	7.94 (129)	
		백태		m' (개소)	0.04 (1)	- -	- -	- -	- -	- -	0.04 (1)	
		콘크리트 파손		m' (개소)	0.04 (1)	- -	- -	- -	- -	- -	0.04 (1)	
		접속부 방호벽 단차		개소	1	-	-	-	-	-	1	
	구 분		손 상 현 황		단 위	지 점 별 수 량						합 계
A1						A2	P1	P2	P3	P4	P5	
부 대 시 설	점검로 페콘크리트 퇴적		개소	-	-	1	-	-	-	-	1	
	점검통로내 이물질		개소	-	-	-	1	-	-	-	1	
	차수판 볼트, 앵커 탈락		개소	4	11	-	-	-	-	-	15	
	점검로 개폐 불가		개소	-	-	-	-	-	1	-	1	


■ 용계2교(부산) - 1

구 분			손 상 현 황		단 위	경 간 별 수 량						합 계	비 고	
						S1	S2	S3	S4	S5	S6			
상 부 구 조	바닥판 하면		균열	0.3mm미만	m (개소)	3.0 (3)	- -	- -	1.0 (1)	15.0 (11)	- -	19.0 (15)		
			망상균열		m' (개소)	15.8 (6)	36.0 (9)	12.0 (5)	- -	5.25 (2)	- -	69.0 (22)		
			균열부 백태		m' (개소)	- -	- -	- -	0.1 (1)	- -	- -	0.1 (1)		
	거더내부	G1	부식		m' (개소)	- -	0.05 (1)	- -	- -	- -	- -	0.05 (1)		
			도장손상		m' (개소)	- -	0.02 (2)	- -	0.01 (1)	0.03 (3)	- -	0.06 (6)		
			우수유입흔적		m' (개소)	- -	0.4 (1)	- -	1.75 (2)	0.75 (1)	- -	2.9 (4)		
		G2	부식		m' (개소)	- -	- -	0.12 (1)	- -	- -	- -	0.02 (2)	0.14 (3)	
			도장손상		m' (개소)	- -	0.25 (8)	- -	- -	- -	- -	0.25 (8)		
			우수유입흔적		m' (개소)	- -	- -	- -	- -	2.2 (2)	- -	2.2 (2)		
			Splice 볼트이완		개소	- -	- -	- -	2 -	- -	- -	2 -		
	거더외부	G1	도장손상		m' (개소)	0.02 (2)	0.01 (1)	0.01 (1)	0.01 (1)	1.24 (6)	0.03 (1)	1.32 (12)		
구 분			손 상 현 황		단 위	지 점 별 수 량						합 계	비 고	
						A1	A2	P1	P2	P3	P4			P5
하 부 구 조	교대		제수		m' (개소)	- -	2.0 (2)	- -	- -	- -	- -	- -	2.0 (2)	
			누수흔적		m' (개소)	- -	13.1 (3)	- -	- -	- -	- -	- -	13.1 (3)	
	교각	균열	0.3mm미만	m (개소)	- -	- -	12.5 (8)	19.0 (12)	17.5 (27)	2.0 (2)	1.5 (3)	52.5 (52)		
		망상균열		m' (개소)	- -	- -	1.0 (1)	- -	- -	1.5 (1)	- -	2.5 (2)		
		누수흔적		m' (개소)	- -	- -	- -	- -	- -	- -	1.0 (1)	1.0 (1)		
교량받침			이동량표시계 손상		개소	- -	1 -	- -	- -	- -	- -	1 -		
신속이용	본체	이물질 퇴적		m (개소)	1.0 (1)	2.0 (1)	- -	- -	- -	- -	- -	3.0 (2)		
		하부 누수		개소	1 -	- -	- -	- -	- -	- -	1 -			
	후타재	균열	0.3mm미만	m (개소)	1.2 (3)	5.0 (10)	- -	- -	- -	- -	- -	6.2 (13)		
		이적		m (개소)	- -	2.0 (1)	- -	- -	- -	- -	- -	2.0 (1)		




■ 용계2교(부산) - 2


구 분		손 상 현 황	단 위	경 간 변 수 량						합 계	비 고	
				S1	S2	S3	S4	S5	S6			
기 타 부 재	교면포장	포트홀, 패임	m' (개소)	- -	- -	- -	- -	0.07 (7)	0.14 (8)	0.21 (15)		
		라벨링	m' (개소)	- -	- -	10.0 (1)	1.5 (1)	- -	- -	11.5 (2)		
		아스콘 뿔뿔	m' (개소)	- -	- -	- -	0.12 (1)	- -	0.36 (4)	0.48 (5)		
		아스콘 균열	m (개소)	6.0 (1)	- -	2.0 (1)	- -	- -	3.0 (1)	11.0 (3)		
		점속부 단차	m (개소)	- -	- -	- -	- -	- -	12.0 (1)	12.0 (1)		
		아스콘 보수부 재손상	m' (개소)	- -	- -	- -	- -	- -	0.09 (1)	0.09 (1)		
	배수시설	배수구 막힘		개소	3	-	-	-	-	-	3	
		배수관 용접부, 이음부 누수		개소	1	-	-	-	-	1	2	
	콘크리트 난간	균열	0.3mm미만	m (개소)	- -	- -	8.5 (2)	8.0 (1)	10.0 (1)	- -	26.5 (4)	
			0.3mm이상	m (개소)	1.4 (1)	- -	- -	- -	- -	- -	1.4 (1)	
		균열부 백태		m' (개소)	0.75 (15)	1.15 (20)	0.8 (16)	1.3 (15)	3.3 (4)	1.6 (17)	8.9 (87)	
		백태		m' (개소)	0.1 (8)	- -	- -	- -	- -	- -	0.1 (8)	
		콘크리트 파손		m' (개소)	- -	- -	- -	- -	- -	0.5 (1)	0.5 (1)	
		점속부 방호벽 단차, 이격		개소	1	-	-	-	-	1	2	
		구 분	손 상 현 황	단 위	지 점 변 수 량						합 계	
A1	A2				P1	P2	P3	P4	P5			
부대시설	점검통로 내 이물질		개소	-	-	1	-	-	-	-	1	
	차수관 불트 앵커 탈락		개소	6	-	-	-	-	-	-	6	

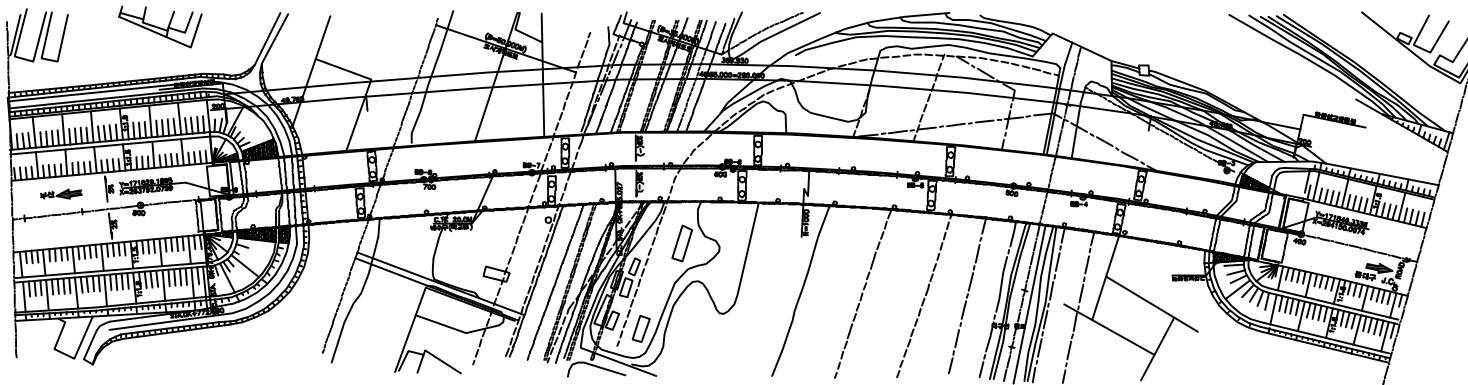

평면도

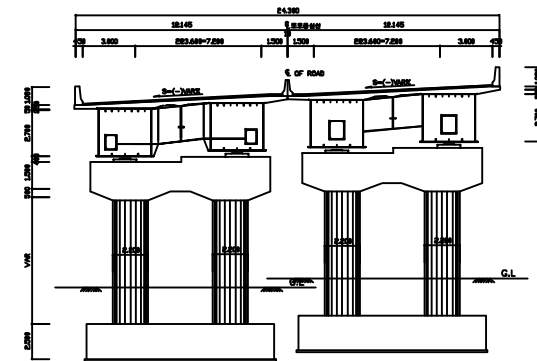

횡단면도

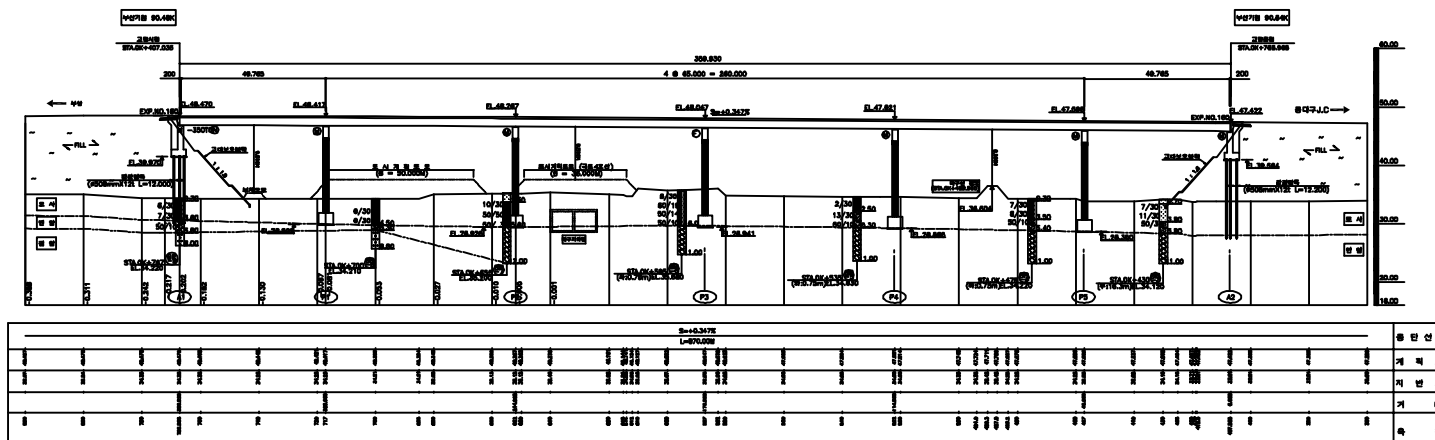

종단면도

(주)위드이앤오

Project Title
2016년 상반기 시설물 정기점검 용역

Drawing Title
용계2교 (대구,상행) 평면도, 종 · 횡단면도


Note

■ 교량의 기호 정의

구 분	사 용 기 호	정 의
경 간	Sa	경간번호 (제 a 번째 span)
주 형	Ga (ST& PSC Box & PSC Beam)	Girder & Beam 주형번호 (제 a 번째 주형)
	Ca	Cross Beam 번호(a번째 주형번호)
교좌 장치	SHa,b	교좌 장치 번호(제 a 번째 교각의 b번째 Shoe)
교 대	Aa	교대 번호(제 a번째 Abutment)
교 각	Pa	교각 번호(제 a 번째 Pier)
배 수 구	Da	배수구 번호(제 a 번째 Drainage)
신축 이음	EJa	신축이음 번호 (Expansion Joint : A1 ⇒ A2 진행방향)

■ 부산측(A1-시점)에서 대구측(A2-종점) 방향으로 일련번호 증가

■ 부산측(A1-시점)에서 대구측(A2-종점) 바라보았을때 좌측에서 우측으로 일련번호 증가

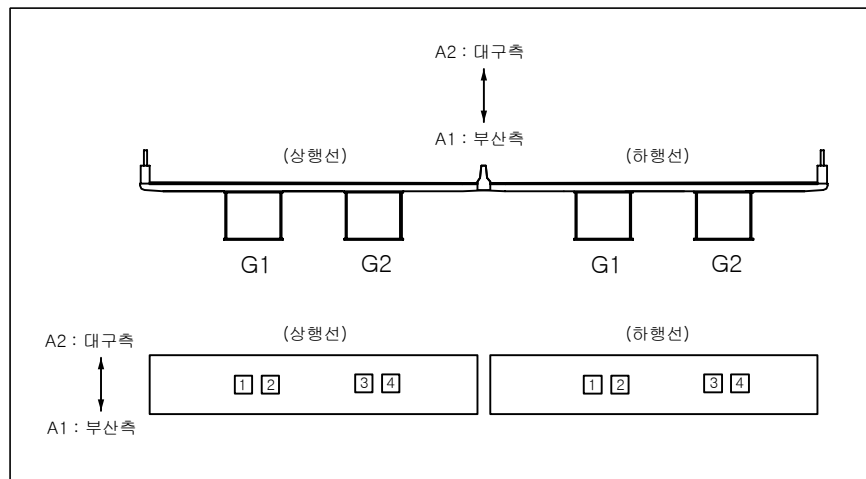

■ 유지관리 이력

구 분	보수일자	보수내용	비 고
1	2007.12	교대, 교각 망상균열 표면처리 보수 시행 법면보호블럭 탈락 재체결	
2	2008.03	교대, 교각 균열 표면처리 보수 시행	
3	2008.05	교면포장 포트홀 아스콘패칭 보수 시행 방호벽 균열 표면처리 보수 시행	
4	2008.10	배수구 이물질 제거 방호벽 콘크리트 파손 단면 보수 시행	
5	2009. 10	교대 백태 표면처리 보수 시행 교각 망상균열 표면처리 보수 시행	
6	2010.07	교대, 교각 균열 표면처리 보수 시행 방호벽 균열, 슬라브 하면 균열 표면처리 보수 시행 받침 콘크리트 균열 표면처리 보수 시행	
7	2011.01	교대 및 교각 균열보수	
8	2011.02	교대A1(대구) 신축이음장치 파손 임시보수(용접) 교대A1(대구) 신축이음부 단차조정	
9	2011.04	강교도장 하자보수, 볼트 미체결부 처리	
10	2011.07	교량받침 균열 및 파손 손상부 균열보수 시행 교량받침 도장부식 손상부 재도장 보수 시행	
11	2011.08	신축이음(A1) 파손부 교체	
12	2012.05	교대, 교각, 슬래브하면, 교량 받침 균열 보수 시행	
13	2012.11	강교도장 하자보수, 볼트 미체결부 처리	
14	2013.06	교대 및 교각 균열보수, 단면복구 교량받침부 도장 및 균열보수, 바닥판 균열보수	
15	2014.06	교대 및 교각, 교량받침 균열보수 신축이음(상 A2) 교체	
16	2015.04	신축이음 후타재 콘크리트 균열보수	


(주)위드이앤오

Project Title
2016년 상반기 시설물 정기점검 용역

Drawing Title
용계2교 기호 정의 및 유지관리 이력

Note


ID:용계2교(대구)-교면포장 S1

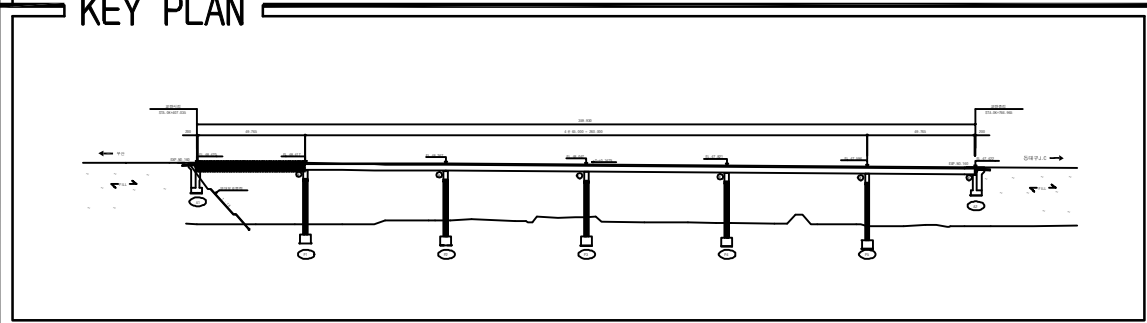

보 수 이 력	
	기 존 규 역
	신 규 규 역
	보수부위재균열
	보 수(기보수)
	보 수(08. 하반기)
	보 수(09. 상반기)
	보 수(09. 하반기)
	보 수(10. 상반기)
	보 수(10. 하반기)
	보 수(11. 상반기)
	보 수(11. 하반기)
	보 수(12. 상반기)
	보 수(12. 하반기)
	보 수(13. 상반기)
	보 수(13. 하반기)
	보 수(14. 상반기)
	보 수(14. 하반기)
	보 수(15. 상반기)
	보 수(15. 하반기)

[illegible]

SECTION

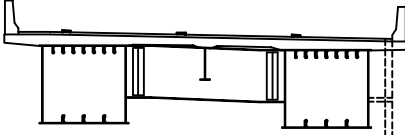



용역명	2016년 상반기 시설물 정기점검 용역
과업기간	2016. 04. 18 ~ 2016. 06. 30
발주처	 신대구부산고속도로주식회사
용역사	(주)위드이앤오
도면번호	1


10:용계2교(대구)-교면포장 S2

보 수 이 력	
	기 존 규 역
	신 규 규 역
	보 수 부 위 재 규 역
1	보 수 (기보수)
2	보 수 (08. 하반기)
3	보 수 (09. 상반기)
4	보 수 (09. 하반기)
5	보 수 (10. 상반기)
6	보 수 (10. 하반기)
7	보 수 (11. 상반기)
8	보 수 (11. 하반기)
9	보 수 (12. 상반기)
10	보 수 (12. 하반기)
11	보 수 (13. 상반기)
12	보 수 (13. 하반기)
13	보 수 (14. 상반기)
14	보 수 (14. 하반기)
15	보 수 (15. 상반기)
16	보 수 (15. 하반기)

손상 현황 표

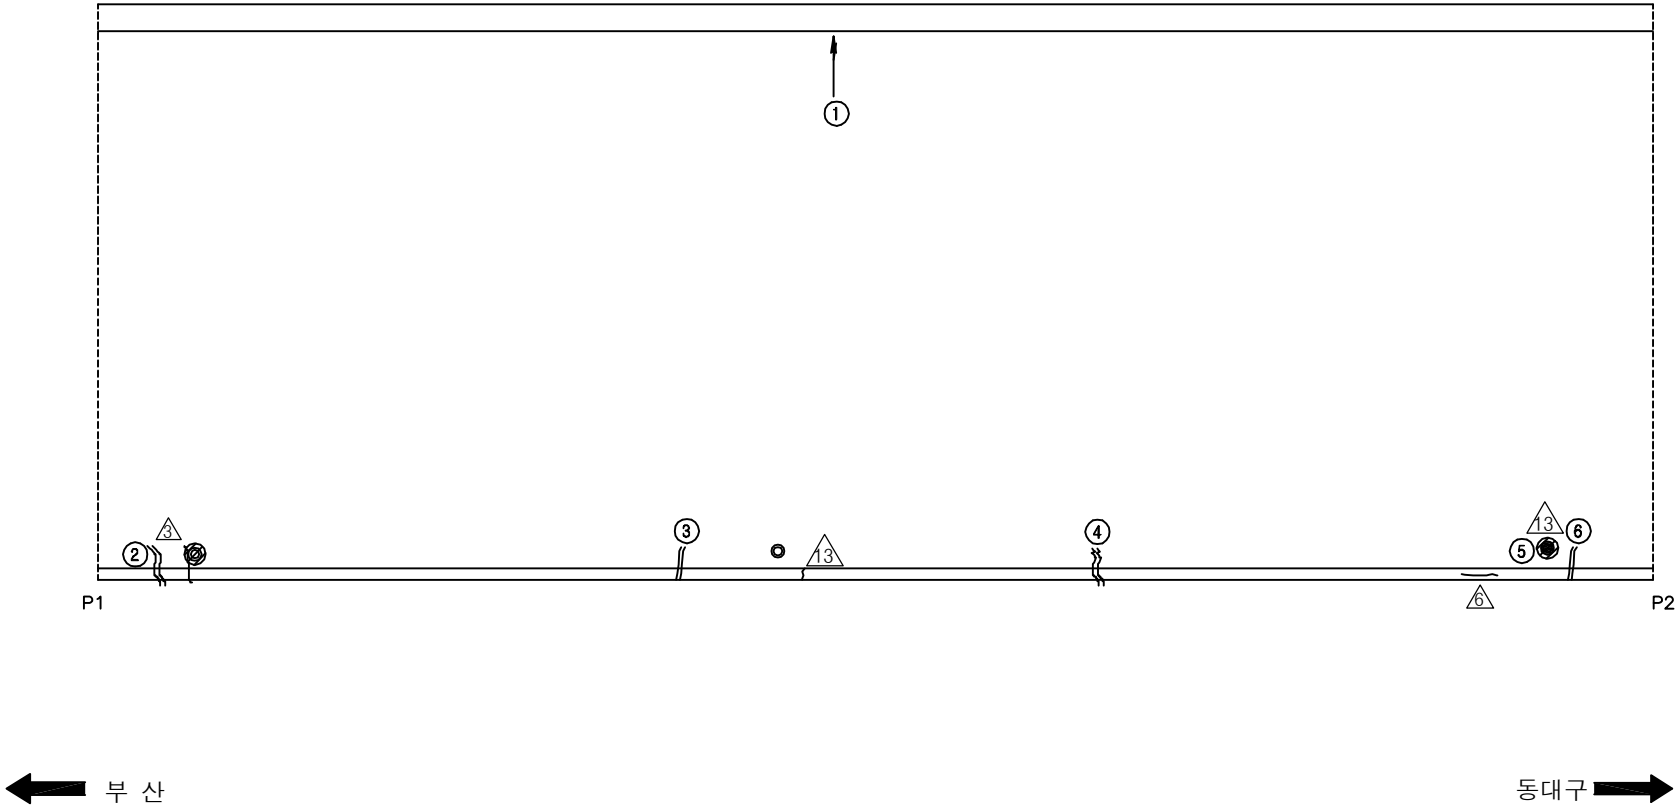[illegible][illegible]

SECTION

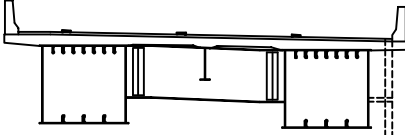



용역명	2016년 상반기 시설물 정기점검 용역
과업기간	2016. 04. 18 ~ 2016. 06. 30
발주처	 신대구부산고속도로주식회사
용역사	(주)위드이앤오
도면번호	2


10:용계2교(대구)-교면포장 S3

보 수 이 력	
	기 존 규 역
	신 규 규 역
	보수부위재균열
	보 수(기보수)
	보 수(08. 하반기)
	보 수(09. 상반기)
	보 수(09. 하반기)
	보 수(10. 상반기)
	보 수(10. 하반기)
	보 수(11. 상반기)
	보 수(11. 하반기)
	보 수(12. 상반기)
	보 수(12. 하반기)
	보 수(13. 상반기)
	보 수(13. 하반기)
	보 수(14. 상반기)
	보 수(14. 하반기)
	보 수(15. 상반기)
	보 수(15. 하반기)

손상 현황 표

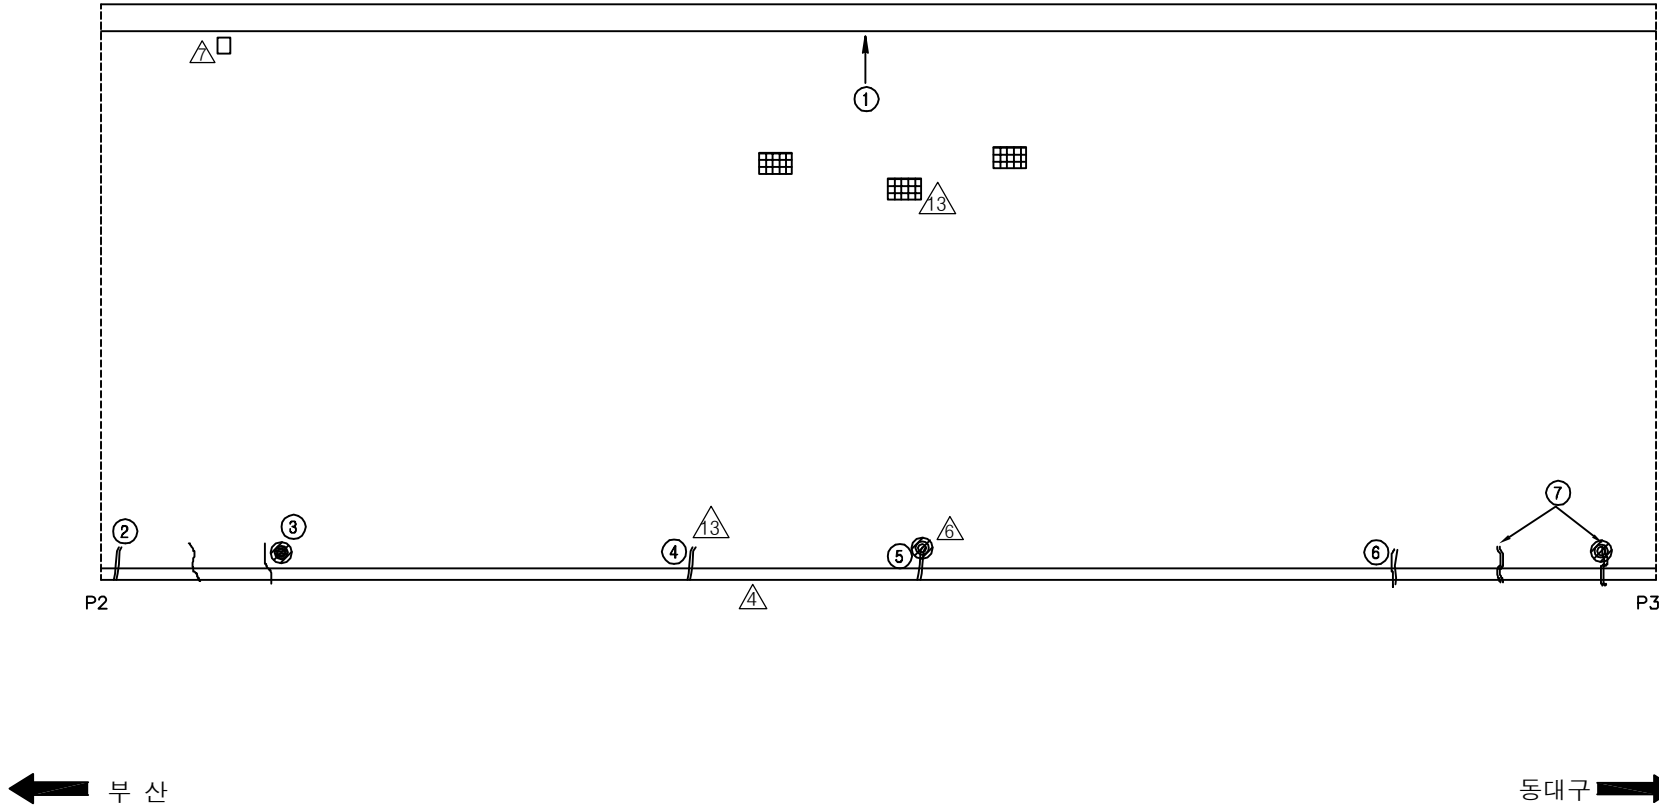[illegible]


SECTION

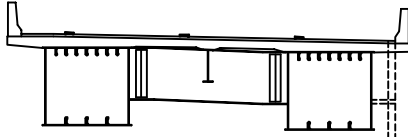


용역명	2016년 상반기 시설물 정기점검 용역
과업기간	2016. 04. 18 ~ 2016. 06. 30
발주처	 신대구부산고속도로주식회사
용역사	(주)위드이앤오
도면번호	3

ID:용계2교(대구)-교면포장 S4

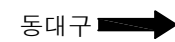


SECTION


[illegible]

용역명	2016년 상반기 시설물 정기점검 용역
과업기간	2016. 04. 18 ~ 2016. 06. 30
발주처	 신대구부산고속도로주식회사
용역사	(주)위드이앤오
도면번호	4

10:용계2교(대구)-교면포장 S5

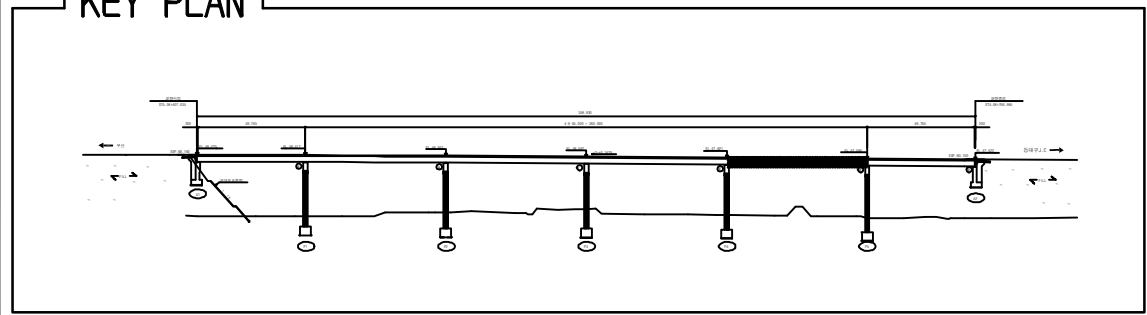


보 수 이 력	
	기 존 규 모
	신 규 규 모
	보수부위재균열
	보 수(기보수)
	보 수(08. 하반기)
	보 수(09. 상반기)
	보 수(09. 하반기)
	보 수(10. 상반기)
	보 수(10. 하반기)
	보 수(11. 상반기)
	보 수(11. 하반기)
	보 수(12. 상반기)
	보 수(12. 하반기)
	보 수(13. 상반기)
	보 수(13. 하반기)
	보 수(14. 상반기)
	보 수(14. 하반기)
	보 수(15. 상반기)
	보 수(15. 하반기)

[illegible]

SECTION


용역명	2016년 상반기 시설물 정기점검 용역
과업기간	2016. 04. 18 ~ 2016. 06. 30
발주처	 신대구부산고속도로주식회사
용역사	(주)위드이앤오
도면번호	5

ID:용계2교(대구)-교면포장 S6

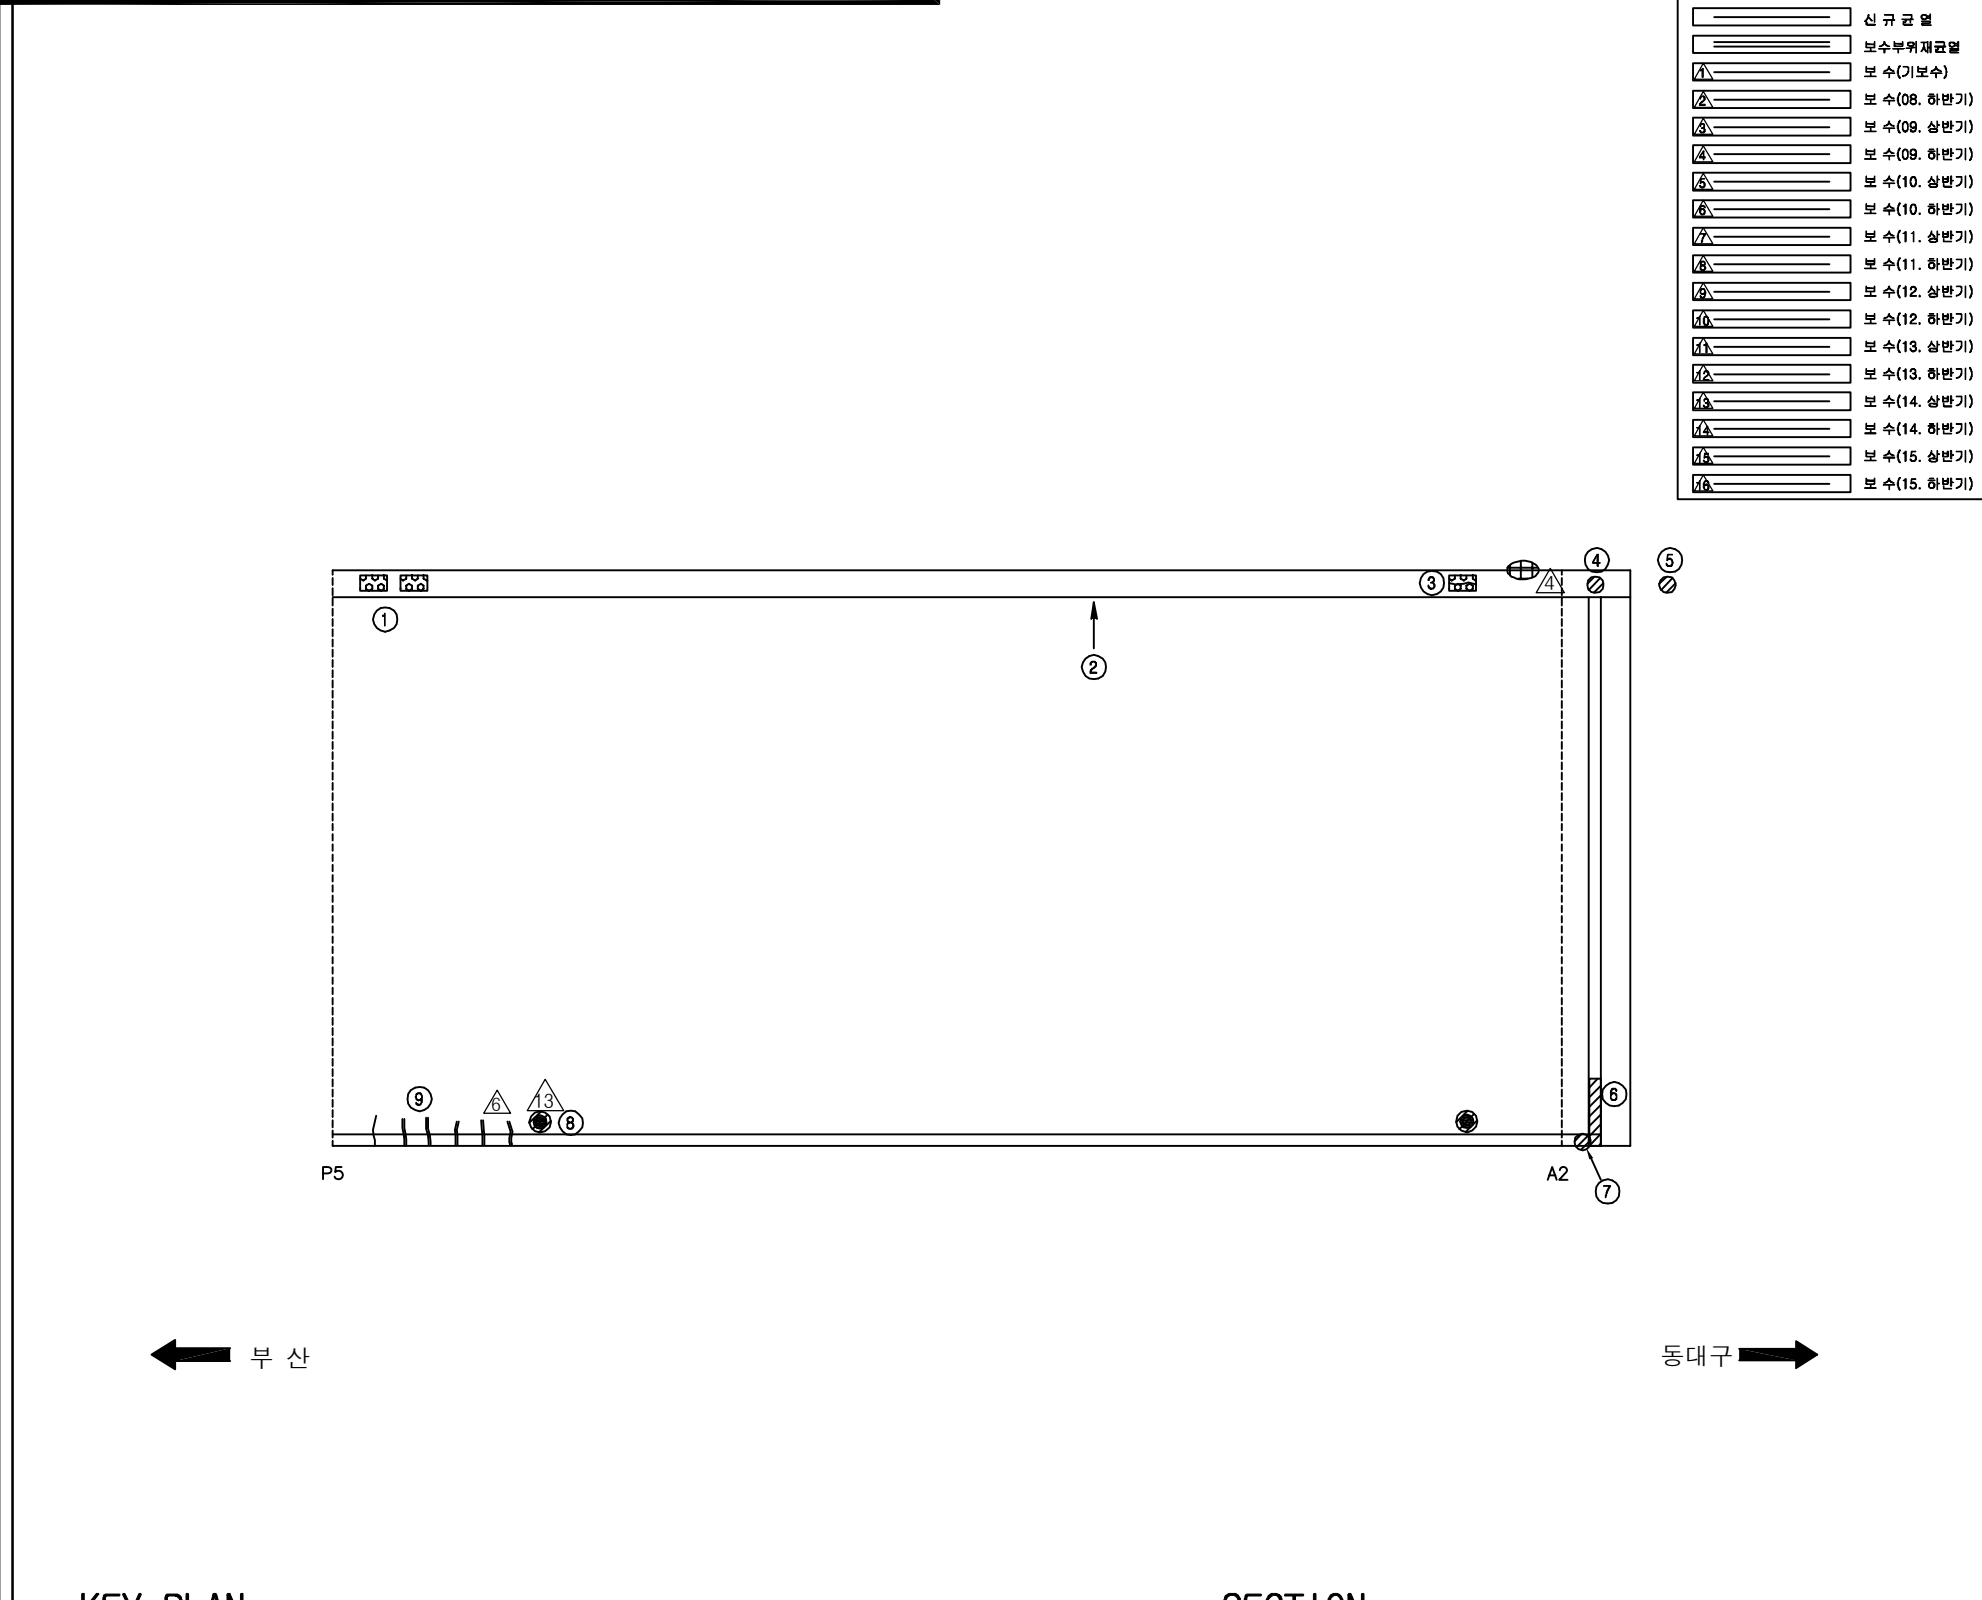

동대구 →

SECTION

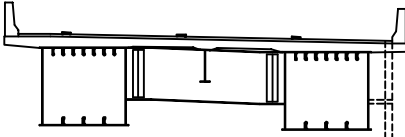



[illegible]

용역명	2016년 상반기 시설물 정기점검 용역
과업기간	2016. 04. 18 ~ 2016. 06. 30
발주처	 신대구부산고속도로주식회사
용역사	(주)위드이앤오
도면번호	6

ID:용계2교(대구)-바닥판하면 S1

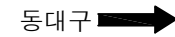

보 수 이 력	
	기 존 규 율
	신 규 규 율
	보수부위재규율
1	보 수(기보수)
2	보 수(08. 하반기)
3	보 수(09. 상반기)
4	보 수(09. 하반기)
5	보 수(10. 상반기)
6	보 수(10. 하반기)
7	보 수(11. 상반기)
8	보 수(11. 하반기)
9	보 수(12. 상반기)
10	보 수(12. 하반기)
11	보 수(13. 상반기)
12	보 수(13. 하반기)
13	보 수(14. 상반기)
14	보 수(14. 하반기)
15	보 수(15. 상반기)
16	보 수(15. 하반기)


[illegible]

주) 손상의 폭과 길이는 m 이며, 단 균열의 폭은 mm 임

SECTION

용역명	2016년 상반기 시설물 정기점검 용역
과업기간	2016. 04. 18 ~ 2016. 06. 30
발주처	 신대구부산고속도로주식회사
용역사	(주)위드이앤오
도면번호	7


ID:용계2교(대구)-바닥판하면 S2







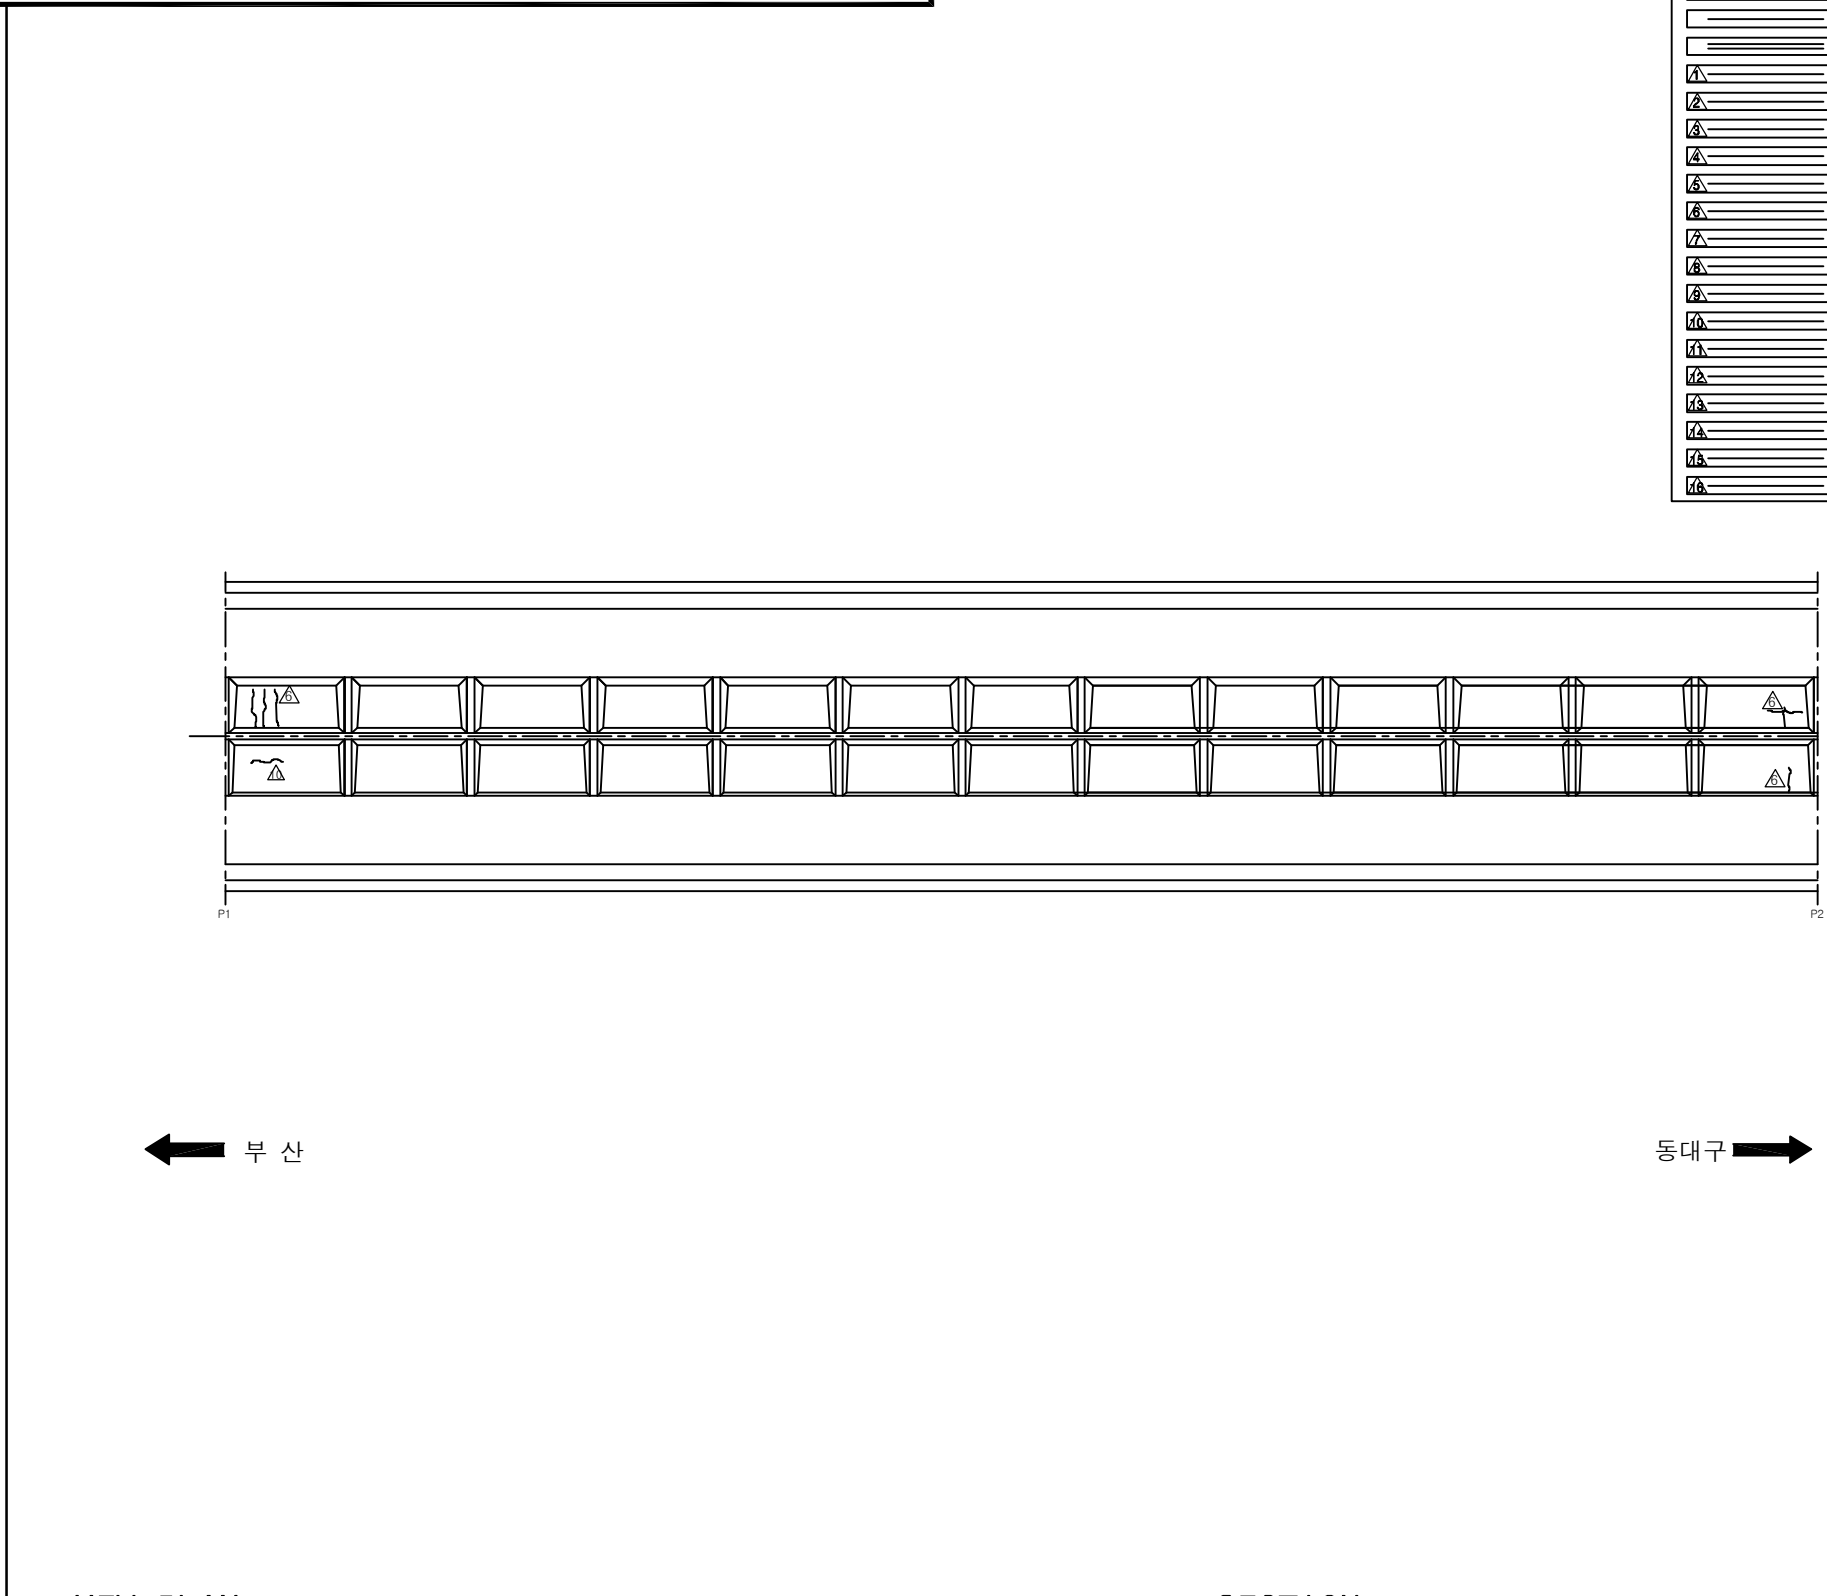


동대구 ➡

KEY PLAN

       SECTION

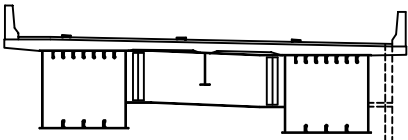

보 수 이 력	
	기 존 규 율
	신 규 규 율
	보수부위재균열
 	보 수(기보수)
 	보 수(08. 하반기)
 	보 수(09. 상반기)
 	보 수(09. 하반기)
 	보 수(10. 상반기)
 	보 수(10. 하반기)
 	보 수(11. 상반기)
 	보 수(11. 하반기)
 	보 수(12. 상반기)
 	보 수(12. 하반기)
 	보 수(13. 상반기)
 	보 수(13. 하반기)
 	보 수(14. 상반기)
 	보 수(14. 하반기)
 	보 수(15. 상반기)
 	보 수(15. 하반기)


[illegible]

주) 손상의 폭과 길이는 m 이며, 단 균열의 폭은 mm 임

용역명	2016년 상반기 시설물 정기점검 용역
과업기간	2016. 04. 18 ~ 2016. 06. 30
발주처	 신대구부산고속도로주식회사
용역사	(주)위드이앤오
도면번호	8

ID:용계2교(대구)-바닥판하면 S3


보 수 이 력	
	기 존 규 율
	신 규 규 율
	보수부위재검열
	보 수(기보수)
	보 수(08. 하반기)
	보 수(09. 상반기)
	보 수(09. 하반기)
	보 수(10. 상반기)
	보 수(10. 하반기)
	보 수(11. 상반기)
	보 수(11. 하반기)
	보 수(12. 상반기)
	보 수(12. 하반기)
	보 수(13. 상반기)
	보 수(13. 하반기)
	보 수(14. 상반기)
	보 수(14. 하반기)
	보 수(15. 상반기)
	보 수(15. 하반기)

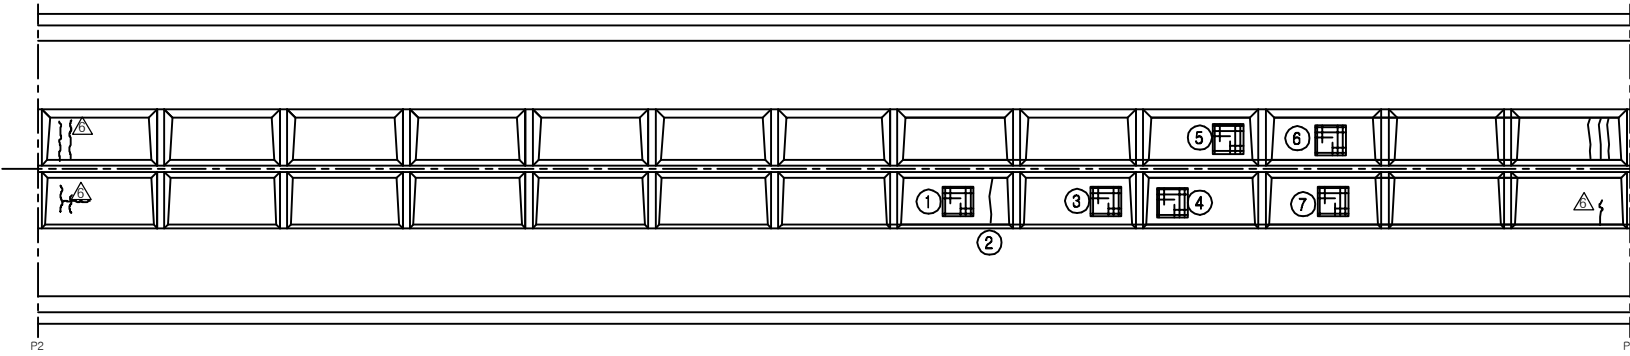[illegible]

← 부산

동대구 →

SECTION

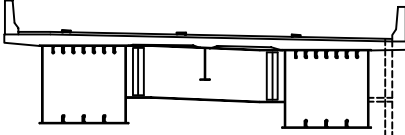


용역명	2016년 상반기 시설물 정기점검 용역
과업기간	2016. 04. 18 ~ 2016. 06. 30
발주처	 신대구부산고속도로주식회사
용역사	(주)위드이앤오
도면번호	9


ID:용계2교(대구)-바닥판하면 S4

보 수 이 력	
	기 존 규 율
	신 규 규 율
	보수부위재검열
	보 수(기보수)
	보 수(08. 하반기)
	보 수(09. 상반기)
	보 수(09. 하반기)
	보 수(10. 상반기)
	보 수(10. 하반기)
	보 수(11. 상반기)
	보 수(11. 하반기)
	보 수(12. 상반기)
	보 수(12. 하반기)
	보 수(13. 상반기)
	보 수(13. 하반기)
	보 수(14. 상반기)
	보 수(14. 하반기)
	보 수(15. 상반기)
	보 수(15. 하반기)

손상 현황 표

[illegible]

주) 손상의 폭과 길이는 m 이며, 단 균열의 폭은 mm 임

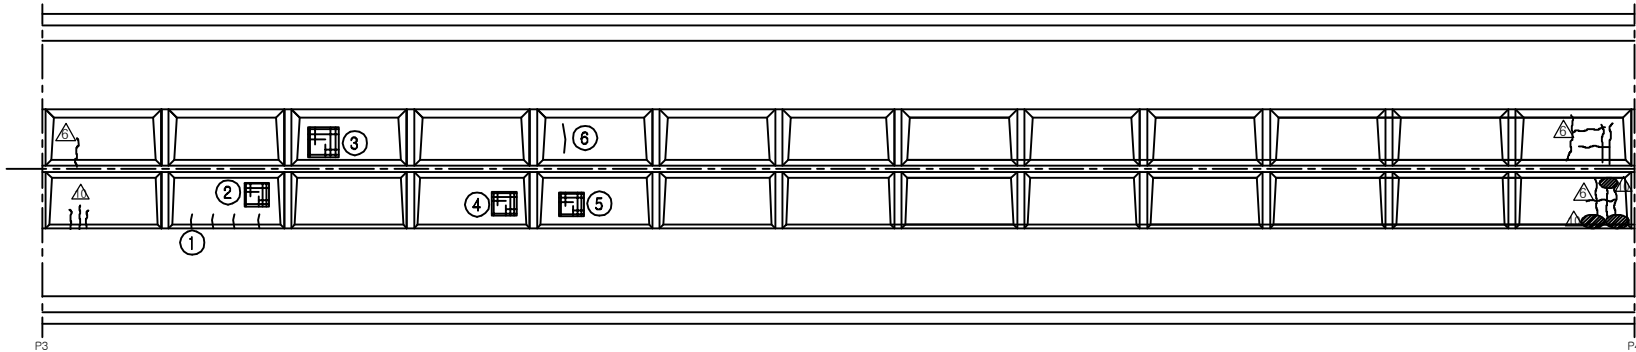


슬래브하면


← 부 산

동대구 ➡

KEY PLAN

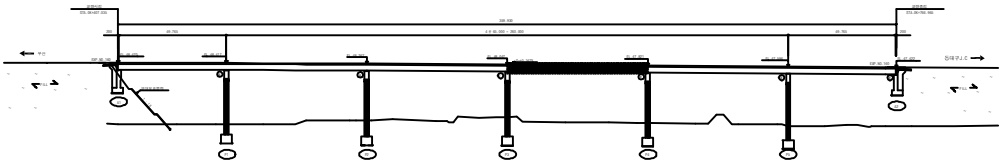


SECTION

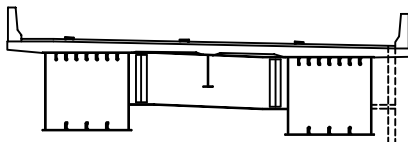

용역명	2016년 상반기 시설물 정기점검 용역
과업기간	2016. 04. 18 ~ 2016. 06. 30
발주처	 신대구부산고속도로주식회사
용역사	(주)위드이앤오
도면번호	10

10:용계2교(대구)-바닥판하면 S5

보 수 이 력	
	기 존 규 율
	신 규 규 율
	보수부위재균열
	보 수(기보수)
	보 수(08. 하반기)
	보 수(09. 상반기)
	보 수(09. 하반기)
	보 수(10. 상반기)
	보 수(10. 하반기)
	보 수(11. 상반기)
	보 수(11. 하반기)
	보 수(12. 상반기)
	보 수(12. 하반기)
	보 수(13. 상반기)
	보 수(13. 하반기)
	보 수(14. 상반기)
	보 수(14. 하반기)
	보 수(15. 상반기)
	보 수(15. 하반기)

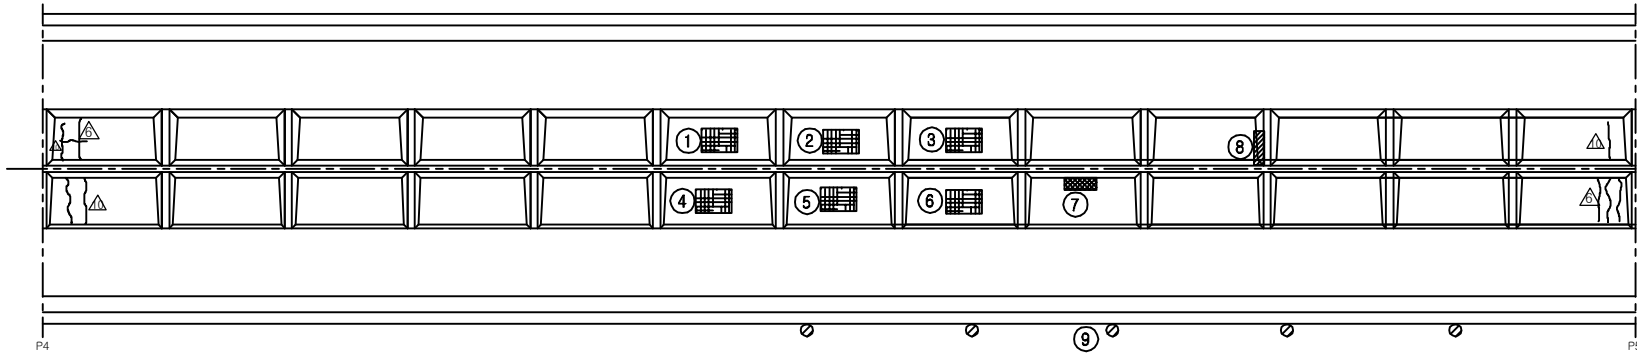[illegible]

← 부 산


동대구 →

[illegible]

SECTION

용역명	2016년 상반기 시설물 정기점검 용역
과업기간	2016. 04. 18 ~ 2016. 06. 30
발주처	 신대구부산고속도로주식회사
용역사	(주)위드이앤오
도면번호	11

ID:용계2교(대구)-바닥판하면 S6

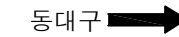

보 수 이 력	
	기 준 규 율
	신 규 규 율
	보수부위재균율
	보 수(기보수)
	보 수(08. 하반기)
	보 수(09. 상반기)
	보 수(09. 하반기)
	보 수(10. 상반기)
	보 수(10. 하반기)
	보 수(11. 상반기)
	보 수(11. 하반기)
	보 수(12. 상반기)
	보 수(12. 하반기)
	보 수(13. 상반기)
	보 수(13. 하반기)
	보 수(14. 상반기)
	보 수(14. 하반기)
	보 수(15. 상반기)
	보 수(15. 하반기)

[illegible]

주) 손상의 폭과 길이는 m 이며, 단 균열의 폭은 mm 임

KEY PLAN


SECTION

The drawing is a technical cross-section of a bridge. It features a wide, flat deck supported by several vertical piers. The piers are connected by a central horizontal beam. The drawing includes various structural details such as reinforcement bars and a central vertical support. The drawing is a technical cross-section of a bridge, showing the deck, piers, and internal structural elements.

용역명	2016년 상반기 시설물 정기점검 용역
과업기간	2016. 04. 18 ~ 2016. 06. 30
발주처	 신대구부산고속도로주식회사
용역사	(주)위드이앤오
도면번호	12

ID:용계2교(대구)-거더외부(G1) S1

보수 이력	
	기 존 근 역
	신 규 근 역
	보수부위재균열
1	보수(기보수)
2	보수(08. 하반기)
3	보수(09. 상반기)
4	보수(09. 하반기)
5	보수(10. 상반기)
6	보수(10. 하반기)
7	보수(11. 상반기)
8	보수(11. 하반기)
9	보수(12. 상반기)
10	보수(12. 하반기)
11	보수(13. 상반기)
12	보수(13. 하반기)
13	보수(14. 상반기)
14	보수(14. 하반기)
15	보수(15. 상반기)
16	보수(15. 하반기)

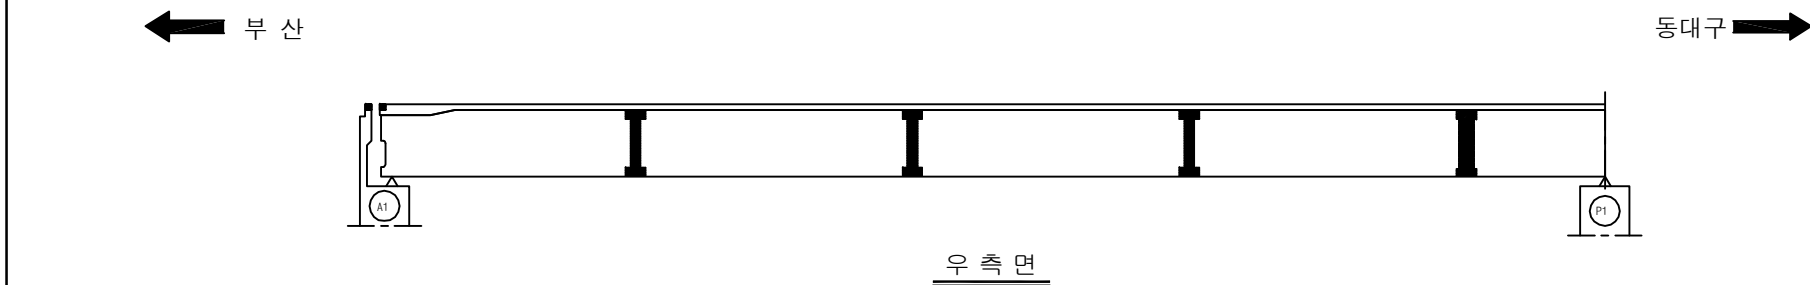[illegible]

SECTION

The diagram is a cross-sectional view of a bridge deck. It features a central support structure with a vertical column and a horizontal beam. The deck is supported by two side supports, each with a vertical column and a horizontal beam. The deck is shown with a top surface and a bottom surface, with reinforcement details indicated by small circles and lines. A dashed line on the right side indicates a continuation of the structure.

용역명	2016년 상반기 시설물 정기점검 용역
과업기간	2016. 04. 18 ~ 2016. 06. 30
발주처	 신대구부산고속도로주식회사
용역사	(주)위드이앤오
도면번호	13


ID:용계2교(대구)-거더외부(G1) S2

보 수 이 력	
	기 존 규 역
	신 규 규 역
	보수부위재균열
	보 수(기보수)
	보 수(08. 하반기)
	보 수(09. 상반기)
	보 수(09. 하반기)
	보 수(10. 상반기)
	보 수(10. 하반기)
	보 수(11. 상반기)
	보 수(11. 하반기)
	보 수(12. 상반기)
	보 수(12. 하반기)
	보 수(13. 상반기)
	보 수(13. 하반기)
	보 수(14. 상반기)
	보 수(14. 하반기)
	보 수(15. 상반기)
	보 수(15. 하반기)


손상 현황 표

[illegible]


주) 손상의 폭과 길이는 m 이며, 단 균열의 폭은 mm 임

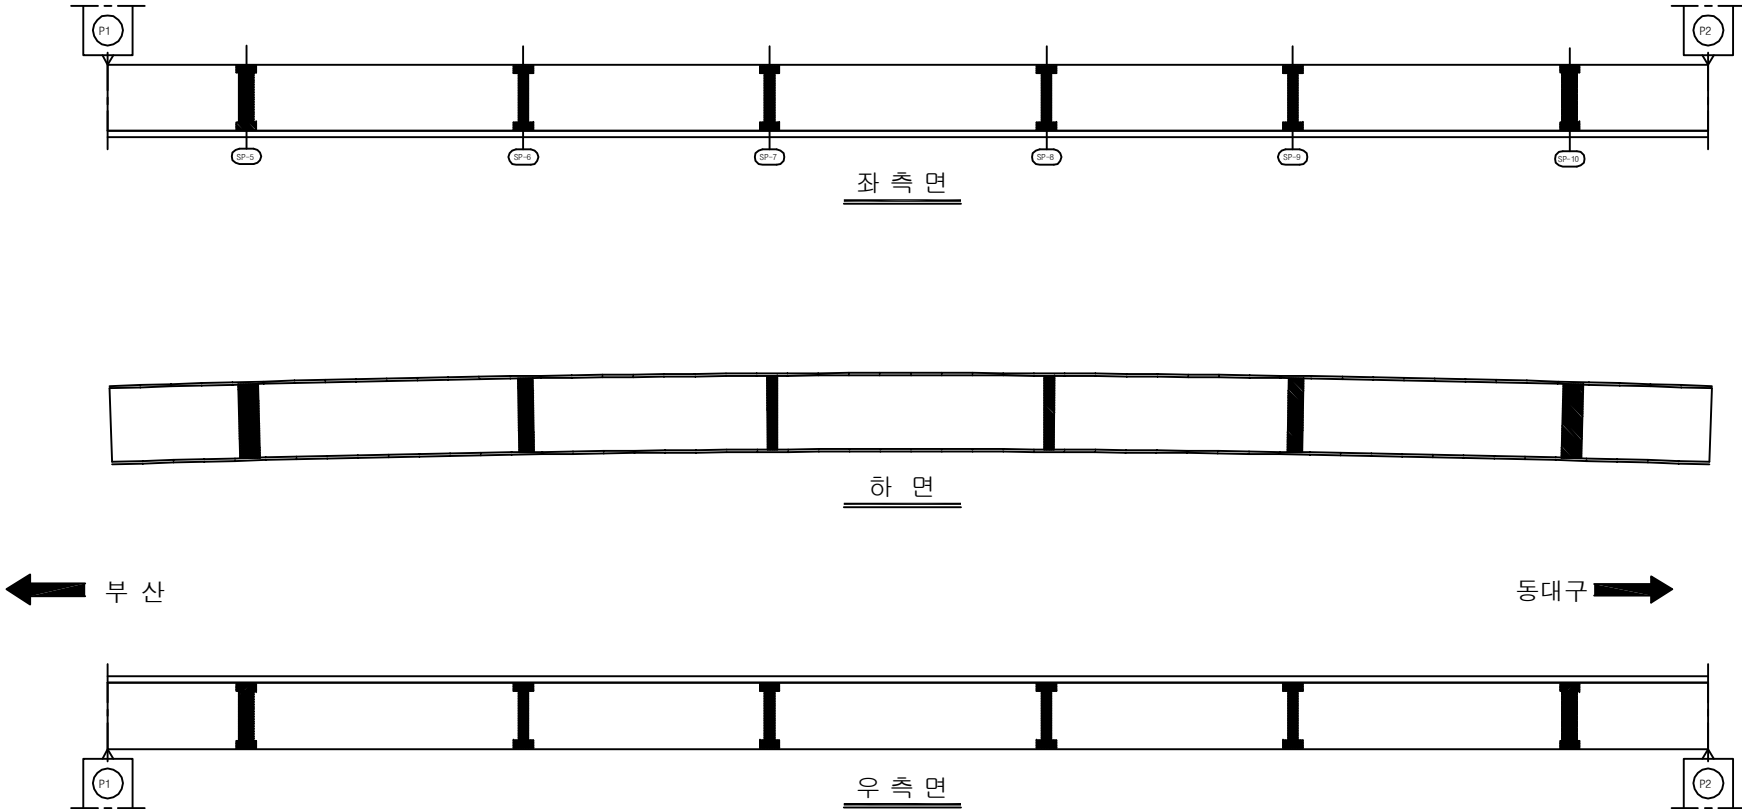

KEY PLAN

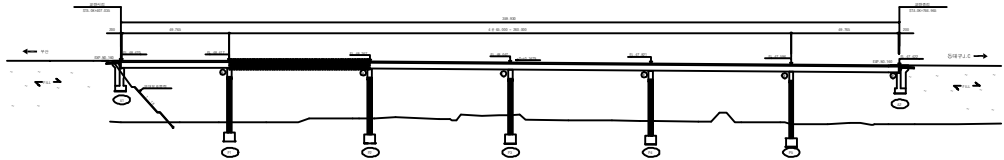


SECTION _____

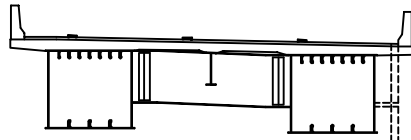

용역명	2016년 상반기 시설물 정기점검 용역
과업기간	2016. 04. 18 ~ 2016. 06. 30
발주처	 신대구부산고속도로주식회사
용역사	(주)위드이앤오
도면번호	14

ID:용계2교(대구)-거더외부(G1) S3


보 수 이 력	
	기 존 규 율
	신 규 규 율
	보수부위재검열
	보 수(기보수)
	보 수(08. 하반기)
	보 수(09. 상반기)
	보 수(09. 하반기)
	보 수(10. 상반기)
	보 수(10. 하반기)
	보 수(11. 상반기)
	보 수(11. 하반기)
	보 수(12. 상반기)
	보 수(12. 하반기)
	보 수(13. 상반기)
	보 수(13. 하반기)
	보 수(14. 상반기)
	보 수(14. 하반기)
	보 수(15. 상반기)
	보 수(15. 하반기)

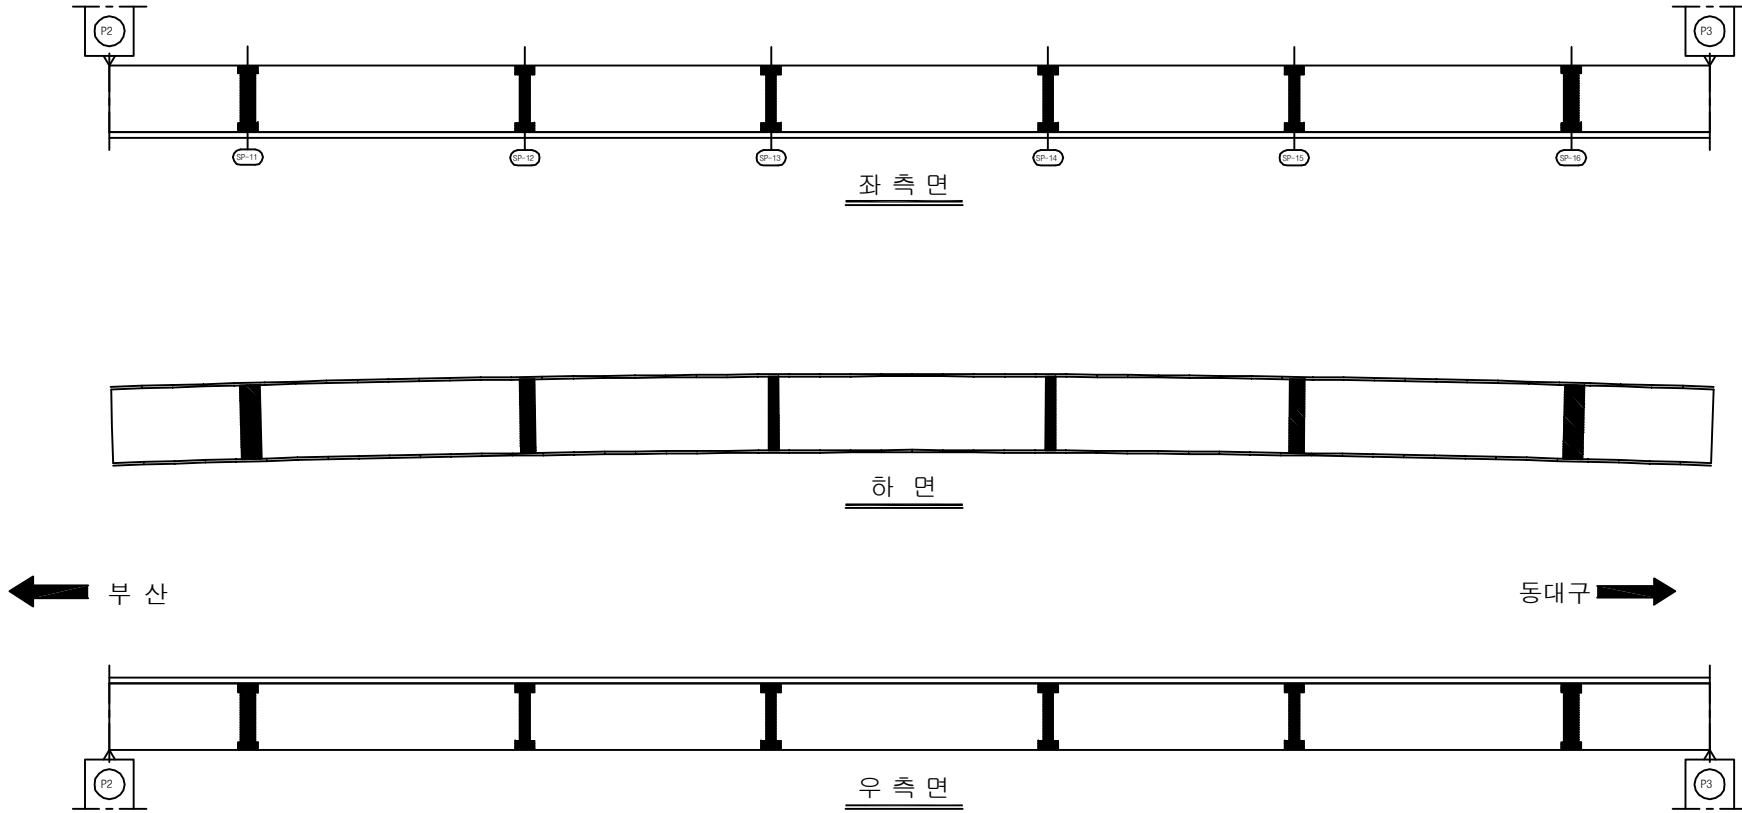[illegible]

KEY PLAN



SECTION

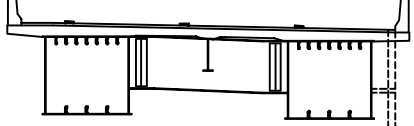

용역명	2016년 상반기 시설물 정기점검 용역
과업기간	2016. 04. 18 ~ 2016. 06. 30
발주처	 신대구부산고속도로주식회사
용역사	(주)위드이앤오
도면번호	15

ID:용계2교(대구)-거더외부(G1) S4

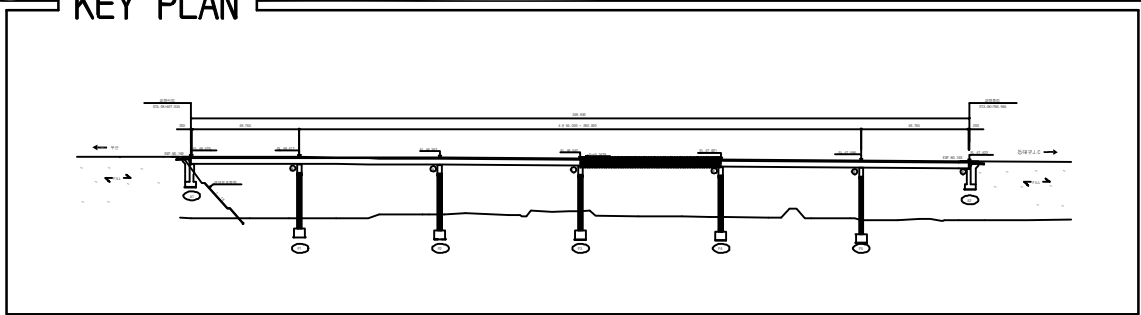


SECTION

[illegible]

용역명	2016년 상반기 시설물 정기점검 용역
과업기간	2016. 04. 18 ~ 2016. 06. 30
발주처	 신대구부산고속도로주식회사
용역사	(주)위드이앤오
도면번호	16

ID:용계2교(대구)-거더외부(G1) S5

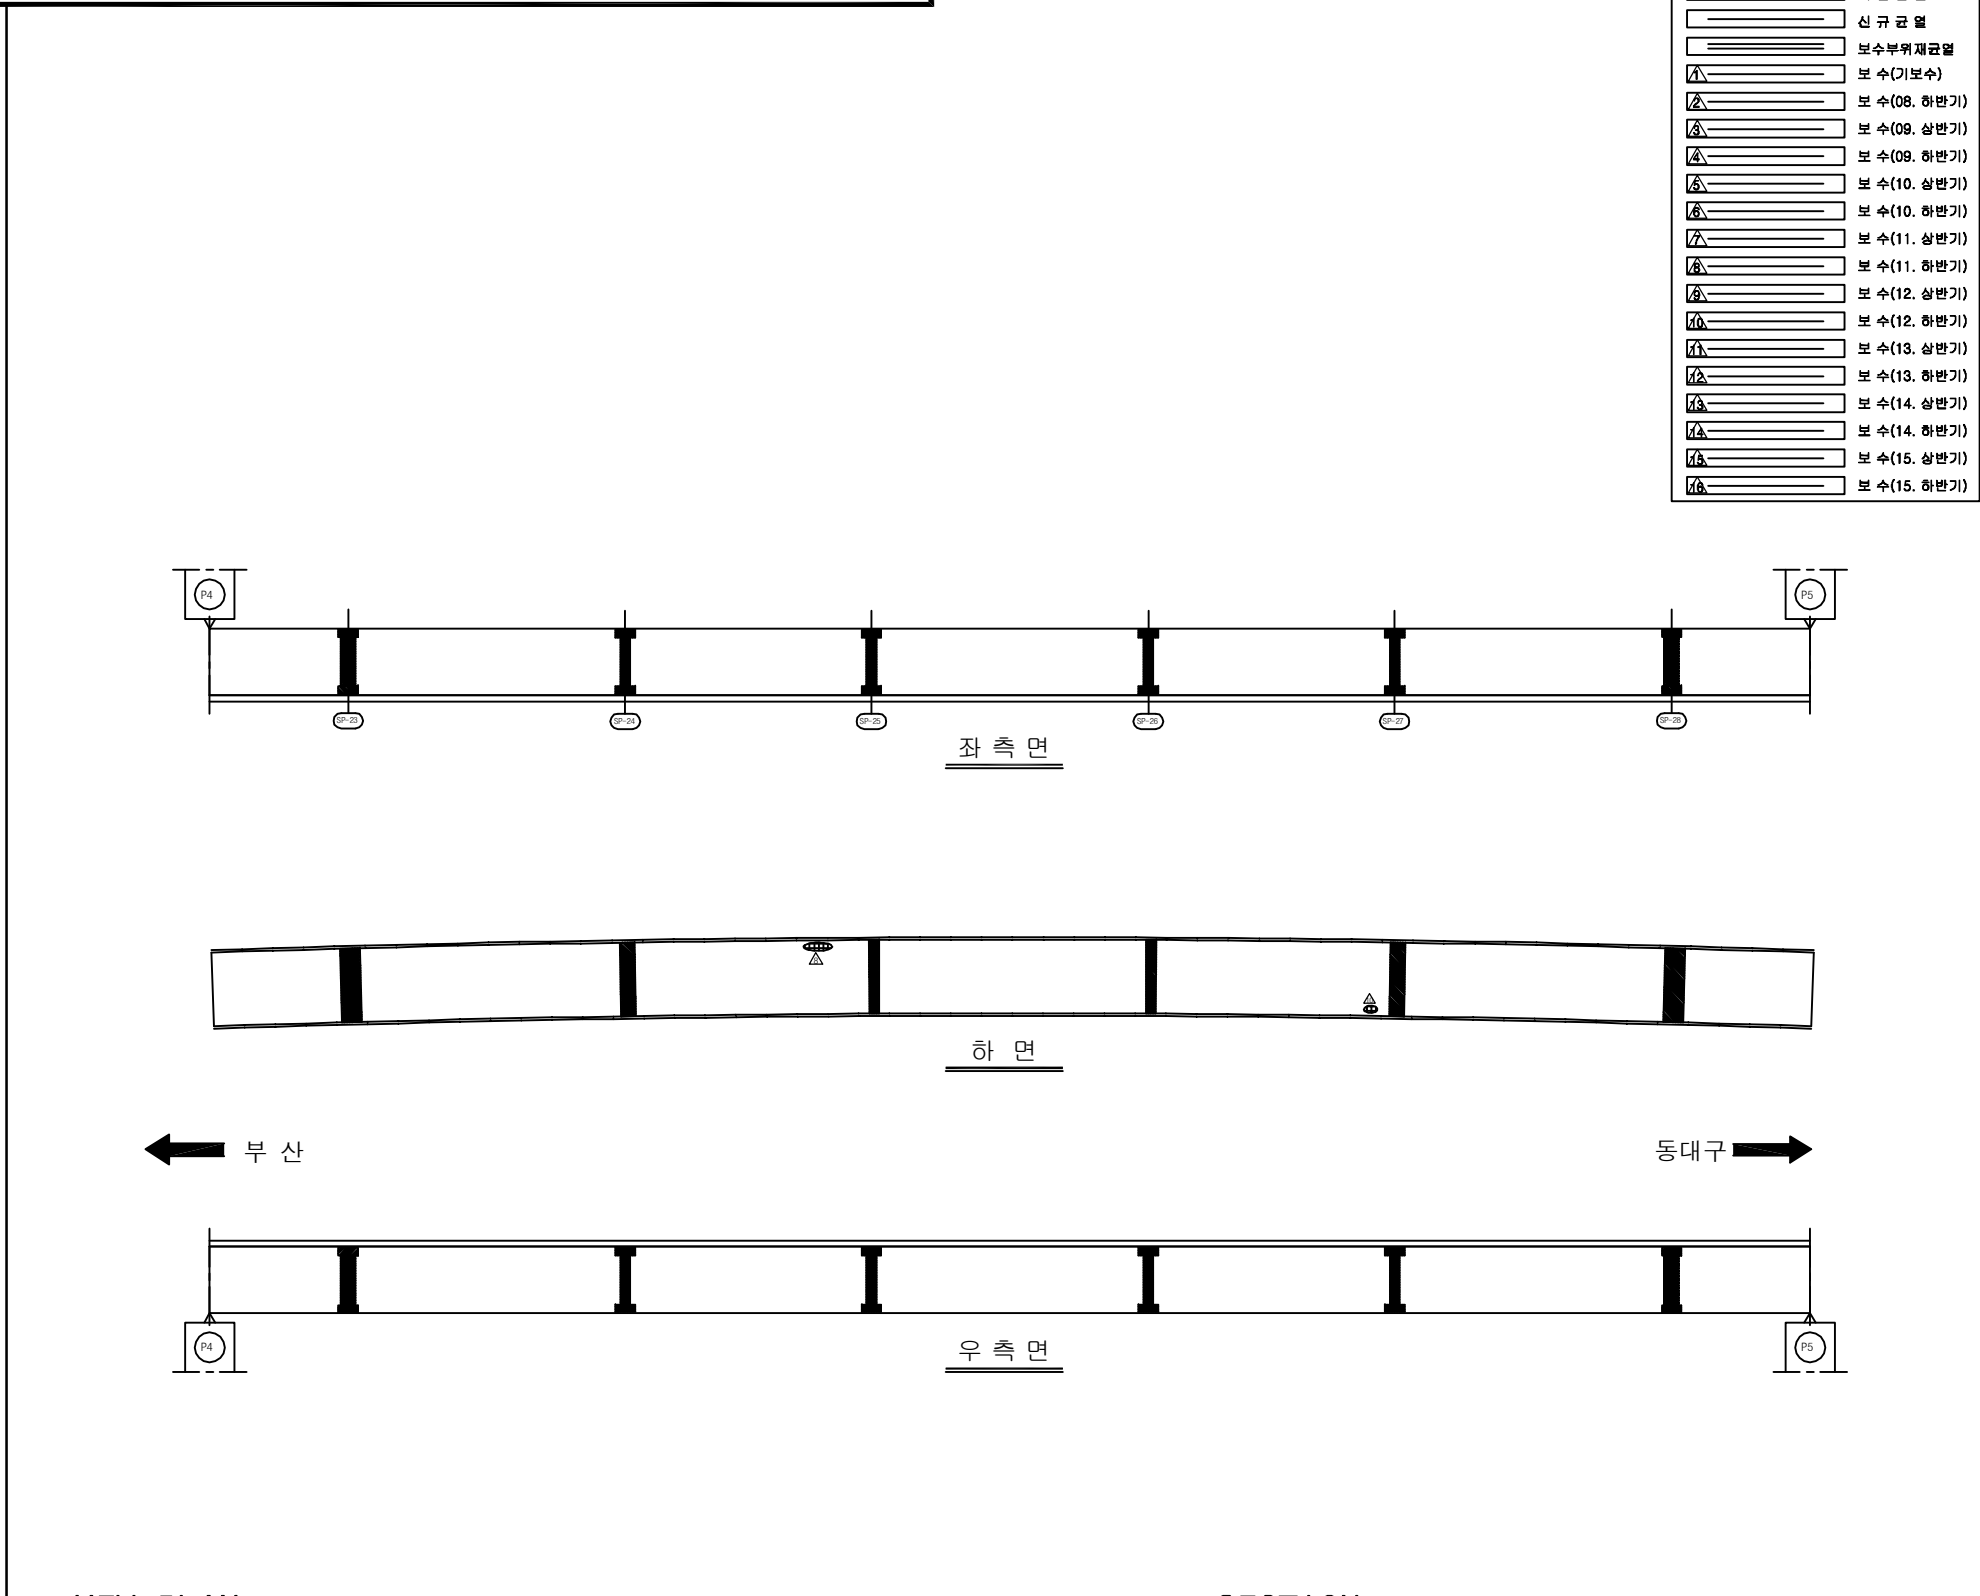[illegible]

KEY PLAN


SECTION


용역명	2016년 상반기 시설물 정기점검 용역
과업기간	2016. 04. 18 ~ 2016. 06. 30
발주처	 신대구부산고속도로주식회사
용역사	(주)위드이앤오
도면번호	17


ID:용계2교(대구)-거더외부(G1) S6

보 수 이 력	
	기 존 규 율
	신 규 규 율
	보수부위재검열
	보 수(기보수)
	보 수(08. 하반기)
	보 수(09. 상반기)
	보 수(09. 하반기)
	보 수(10. 상반기)
	보 수(10. 하반기)
	보 수(11. 상반기)
	보 수(11. 하반기)
	보 수(12. 상반기)
	보 수(12. 하반기)
	보 수(13. 상반기)
	보 수(13. 하반기)
	보 수(14. 상반기)
	보 수(14. 하반기)
	보 수(15. 상반기)
	보 수(15. 하반기)

손상 현황 표

[illegible]


주) 손상의 폭과 길이는 m 이며, 단 균열의 폭은 mm 임

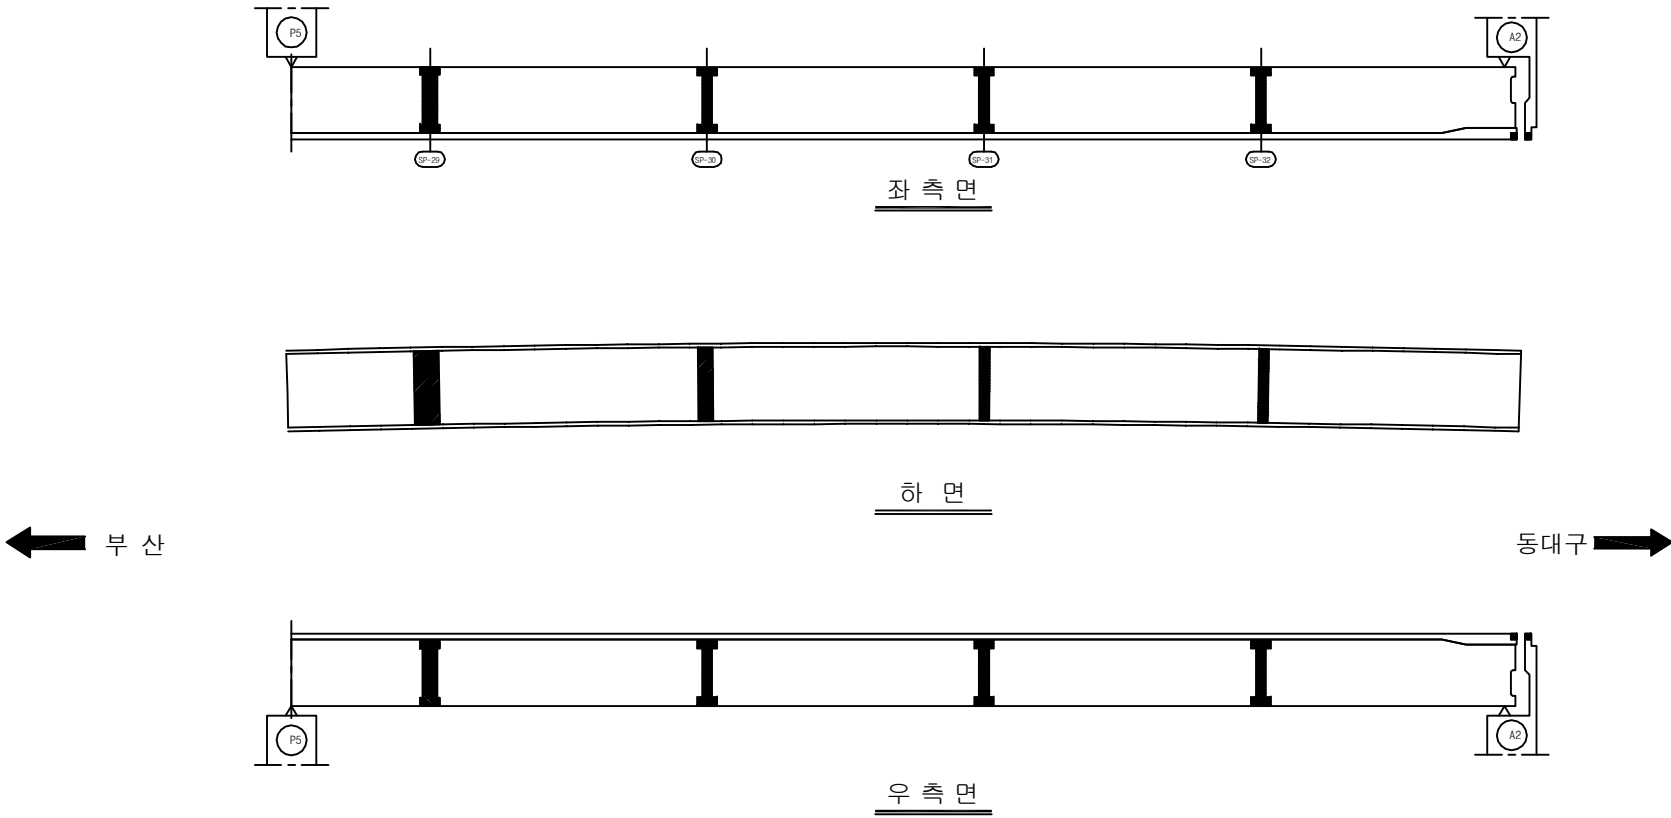

KEY PLAN











SECTION

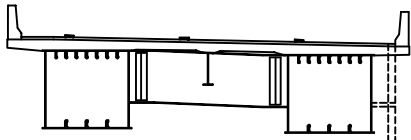

용역명	2016년 상반기 시설물 정기점검 용역
과업기간	2016. 04. 18 ~ 2016. 06. 30
발주처	 신대구부산고속도로주식회사
용역사	(주)위드이앤오
도면번호	18

         
ID:용계2교(대구)-거더외부(G2) S1

보 수 이 려	
	기 존 규 율
	신 규 규 율
	보수부위재균열
	보 수(기보수)
	보 수(08. 하반기)
	보 수(09. 상반기)
	보 수(09. 하반기)
	보 수(10. 상반기)
	보 수(10. 하반기)
	보 수(11. 상반기)
	보 수(11. 하반기)
	보 수(12. 상반기)
	보 수(12. 하반기)
	보 수(13. 상반기)
	보 수(13. 하반기)
	보 수(14. 상반기)
	보 수(14. 하반기)
	보 수(15. 상반기)
	보 수(15. 하반기)

손상 현황 표

[illegible]


주) 손상의 폭과 길이는 m 이며, 단 균열의 폭은 mm 임

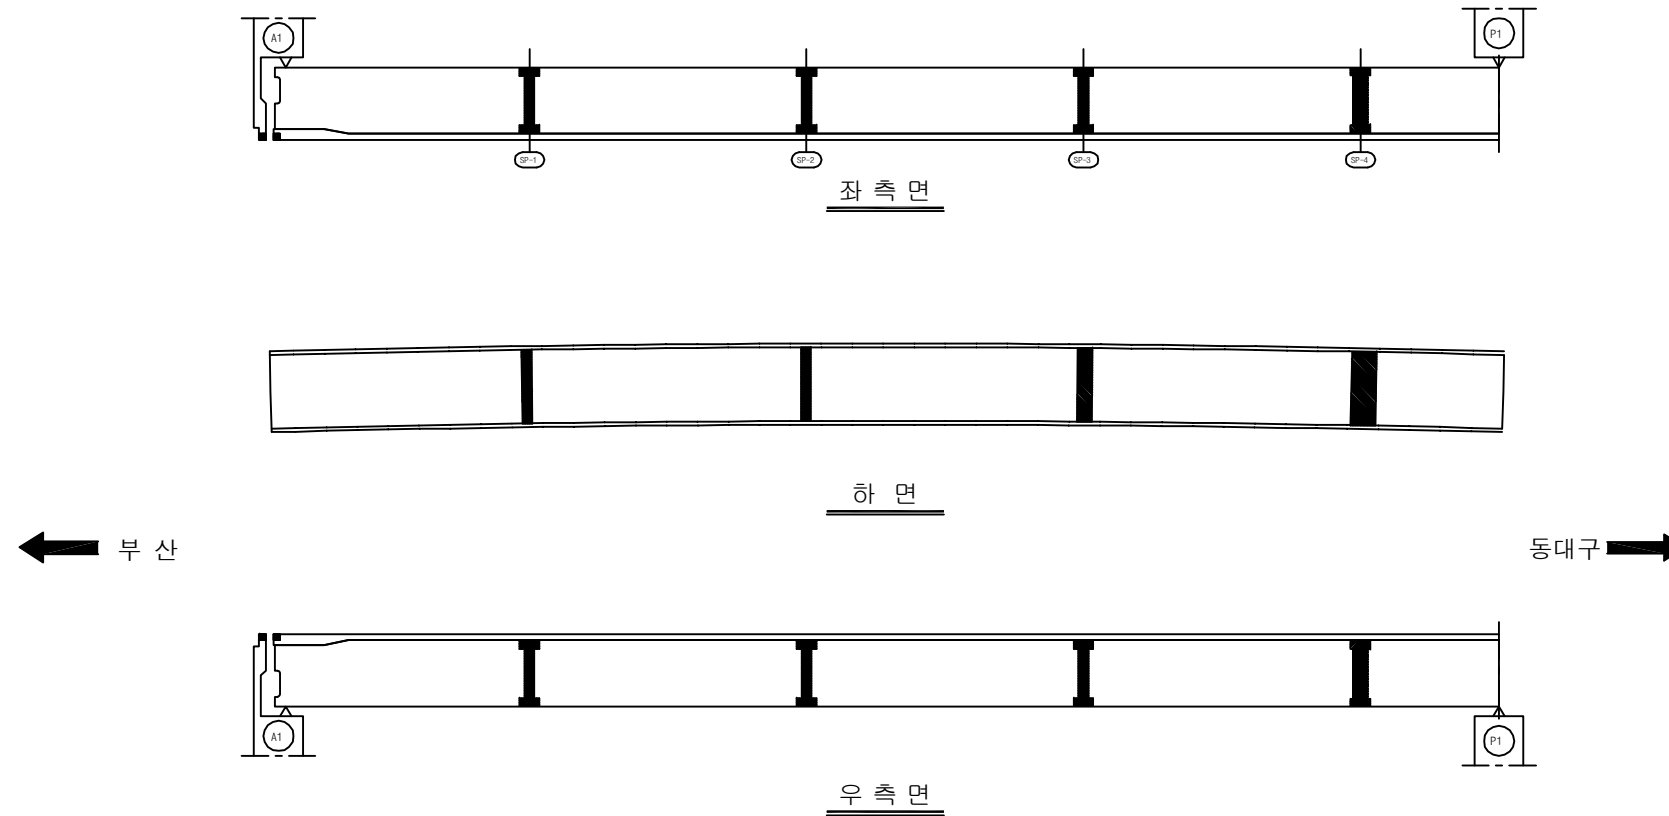

KEY PLAN



SECTION

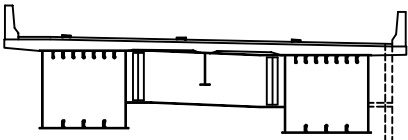


용역명	2016년 상반기 시설물 정기점검 용역
과업기간	2016. 04. 18 ~ 2016. 06. 30
발주처	 신대구부산고속도로주식회사
용역사	(주)위드이앤오
도면번호	19

ID:용계2교(대구)-거더외부(G2) S2

보 수 이 렵	
	기 존 규 역
	신 규 규 역
	보 수 부 위 재 규 역
1	보 수 (기 보 수)
2	보 수 (08. 하 반 기)
3	보 수 (09. 상 반 기)
4	보 수 (09. 하 반 기)
5	보 수 (10. 상 반 기)
6	보 수 (10. 하 반 기)
7	보 수 (11. 상 반 기)
8	보 수 (11. 하 반 기)
9	보 수 (12. 상 반 기)
10	보 수 (12. 하 반 기)
11	보 수 (13. 상 반 기)
12	보 수 (13. 하 반 기)
13	보 수 (14. 상 반 기)
14	보 수 (14. 하 반 기)
15	보 수 (15. 상 반 기)
16	보 수 (15. 하 반 기)

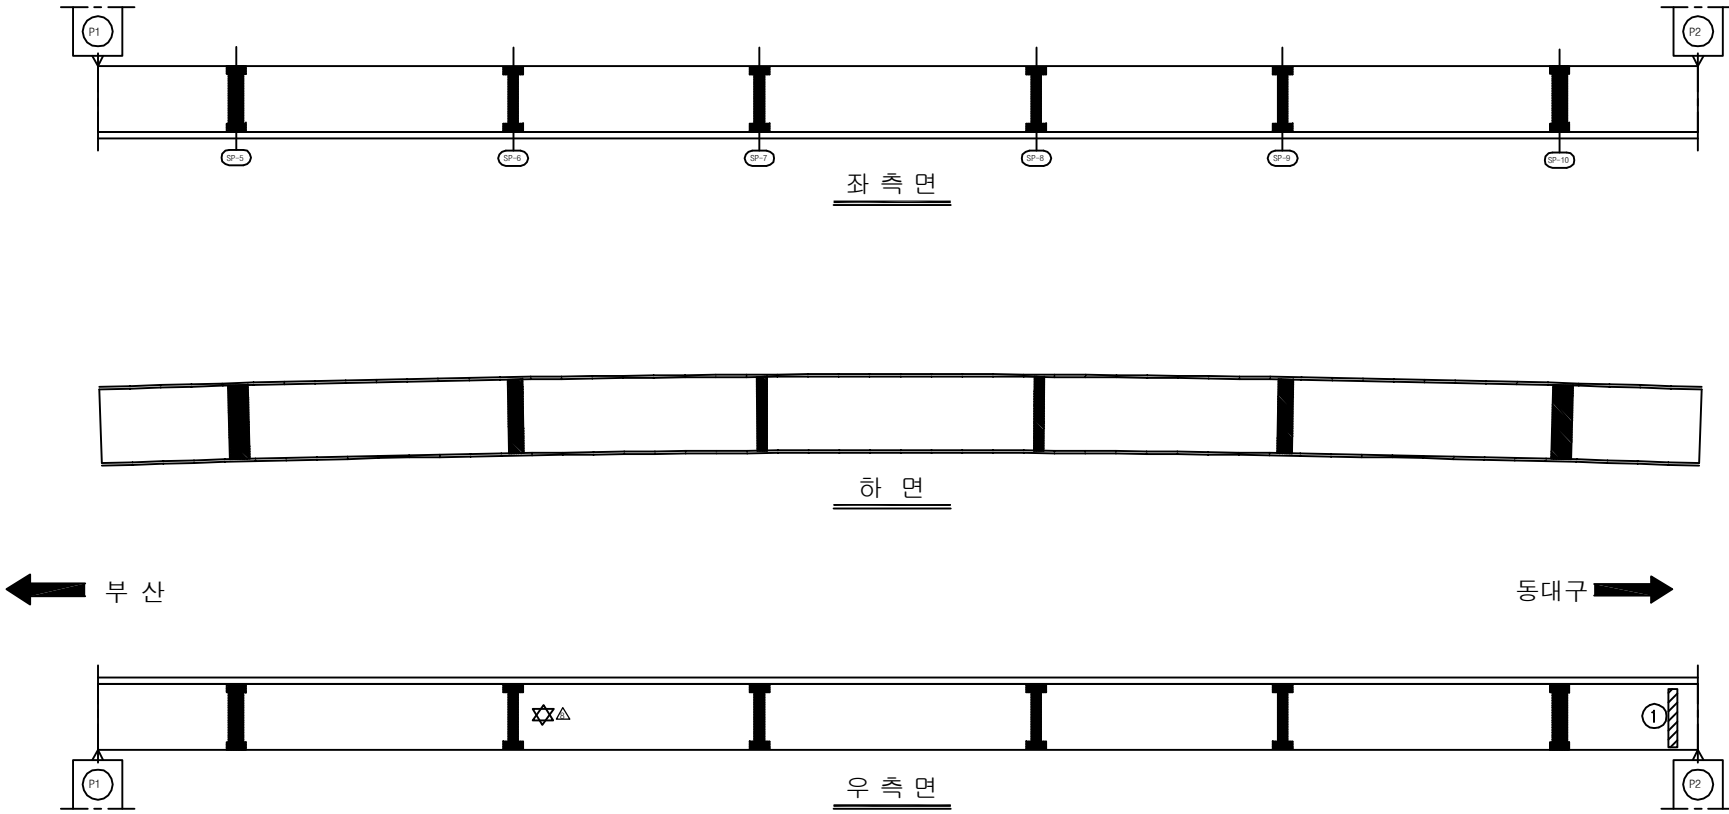[illegible][illegible]

SECTION

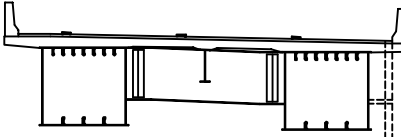

용역명	2016년 상반기 시설물 정기점검 용역
과업기간	2016. 04. 18 ~ 2016. 06. 30
발주처	 신대구부산고속도로주식회사
용역사	(주)위드이앤오
도면번호	20


ID:용계2교(대구)-거더외부(G2) S3

보 수 이 력	
	기 존 규 율
	신 규 규 율
	보수부위재검열
	보 수(기보수)
	보 수(08. 하반기)
	보 수(09. 상반기)
	보 수(09. 하반기)
	보 수(10. 상반기)
	보 수(10. 하반기)
	보 수(11. 상반기)
	보 수(11. 하반기)
	보 수(12. 상반기)
	보 수(12. 하반기)
	보 수(13. 상반기)
	보 수(13. 하반기)
	보 수(14. 상반기)
	보 수(14. 하반기)
	보 수(15. 상반기)
	보 수(15. 하반기)

손상 현황 표


[illegible]

주) 손상의 폭과 길이는 m 이며, 단 균열의 폭은 mm 임

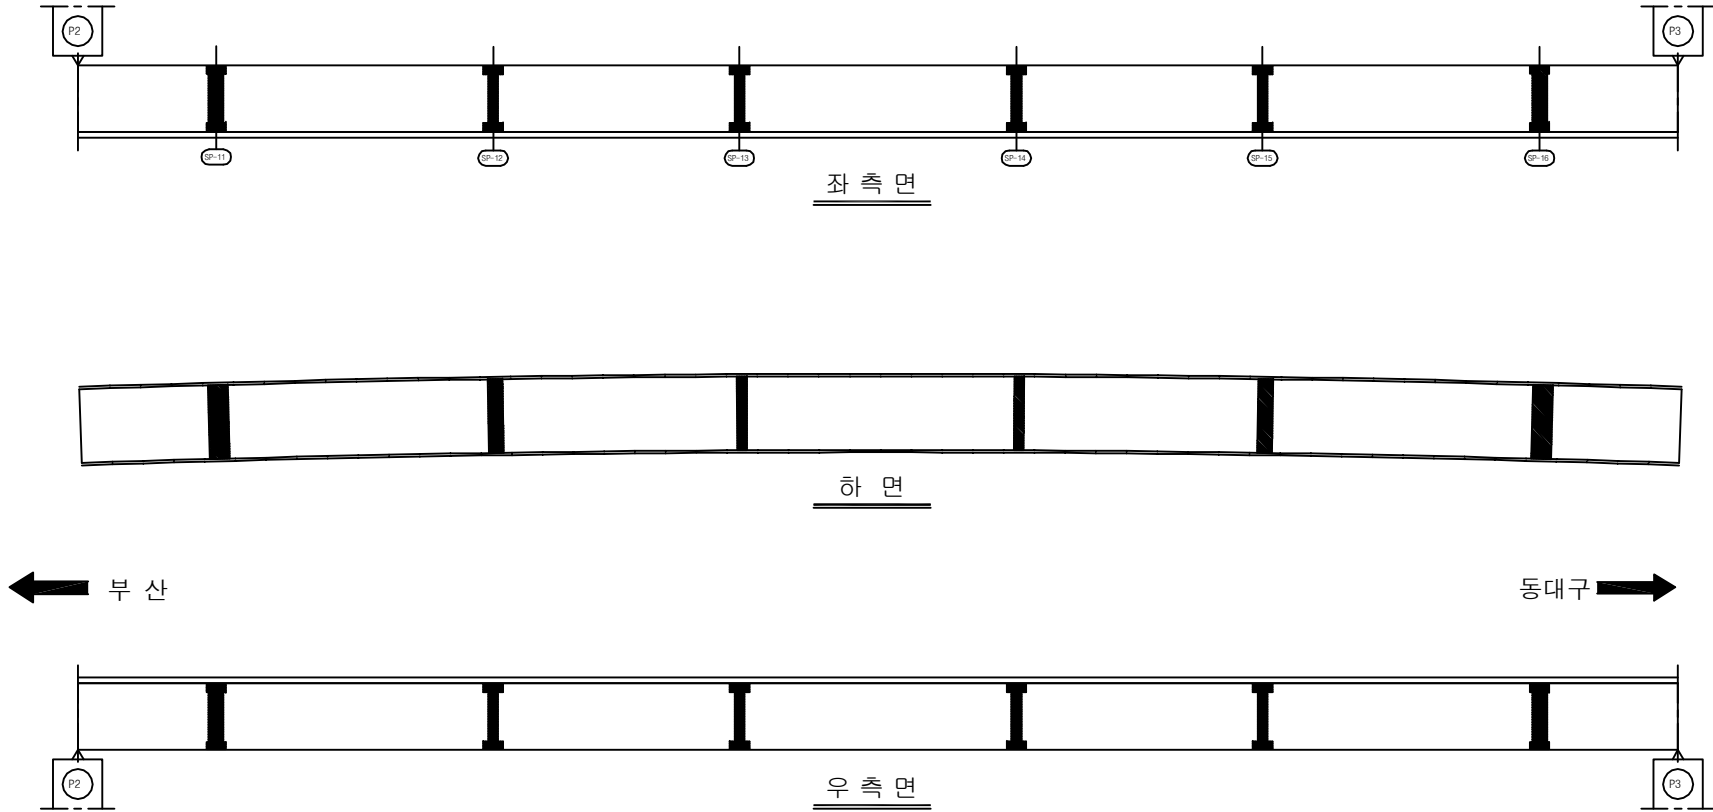

KEY PLAN

SECTION

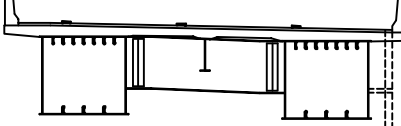

용역명	2016년 상반기 시설물 정기점검 용역
과업기간	2016. 04. 18 ~ 2016. 06. 30
발주처	 신대구부산고속도로주식회사
용역사	(주)위드이앤오
도면번호	21


ID:용계2교(대구)-거더외부(G2) S4

보 수 이 렵	
	기 존 규 역
	신 규 규 역
	보 수 부 위 재 규 역
1	보 수 (기보수)
2	보 수 (08. 하반기)
3	보 수 (09. 상반기)
4	보 수 (09. 하반기)
5	보 수 (10. 상반기)
6	보 수 (10. 하반기)
7	보 수 (11. 상반기)
8	보 수 (11. 하반기)
9	보 수 (12. 상반기)
10	보 수 (12. 하반기)
11	보 수 (13. 상반기)
12	보 수 (13. 하반기)
13	보 수 (14. 상반기)
14	보 수 (14. 하반기)
15	보 수 (15. 상반기)
16	보 수 (15. 하반기)

손상 현황 표

[illegible]


주) 손상의 폭과 길이는 m 이며, 단 균열의 폭은 mm 임

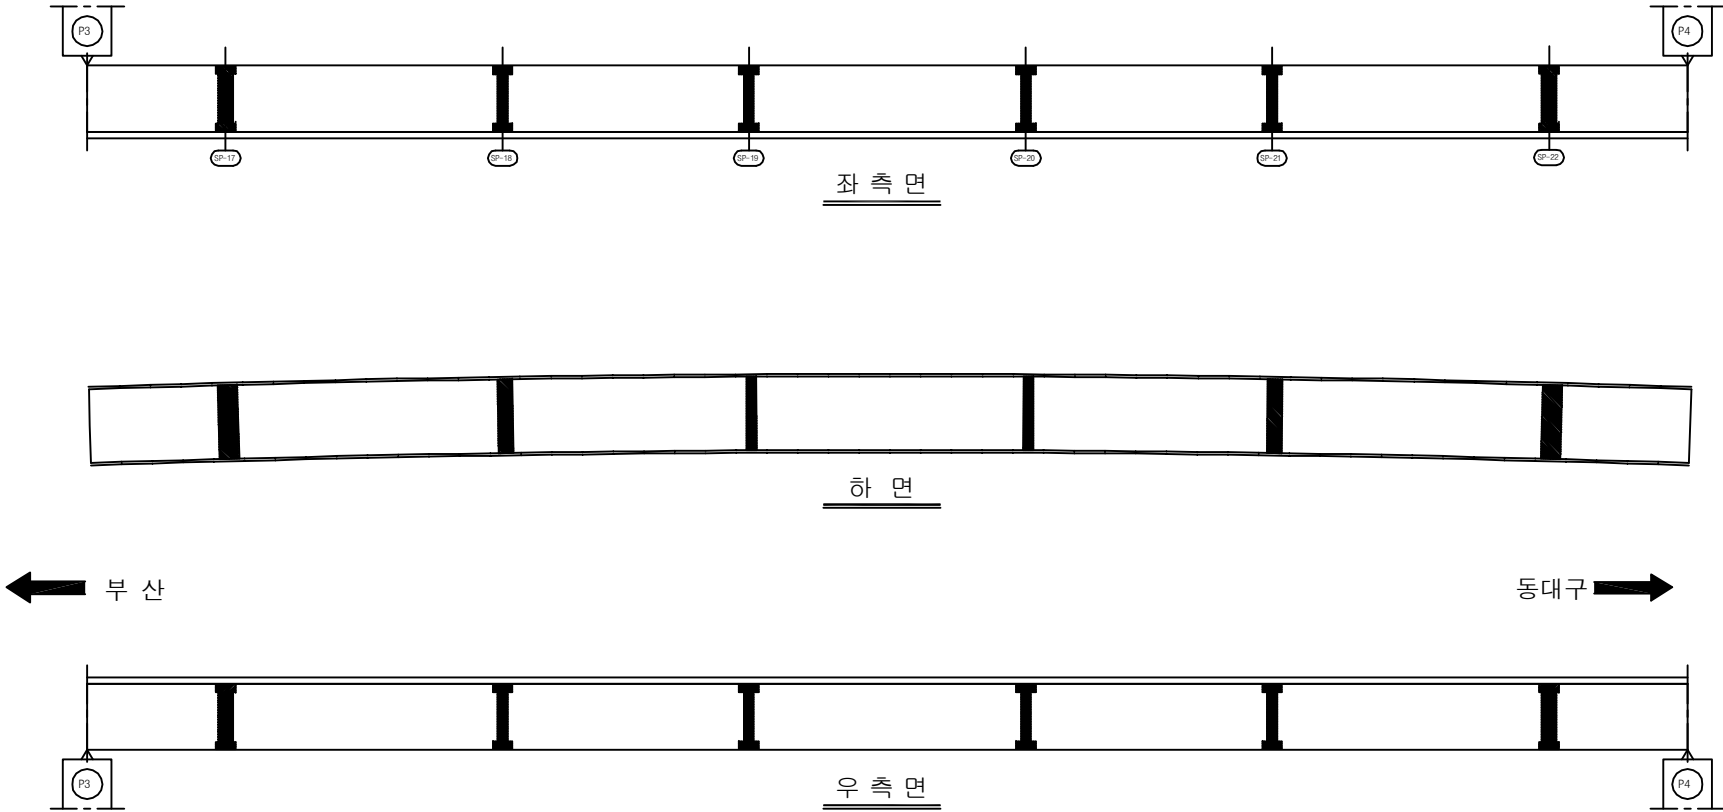

KEY PLAN

Key plan showing the bridge structure and its location relative to the road and surrounding features. The bridge is highlighted in black. The plan includes dimensions and labels for the bridge structure and its location.



SECTION

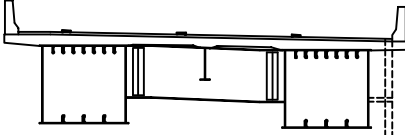


용역명	2016년 상반기 시설물 정기점검 용역
과업기간	2016. 04. 18 ~ 2016. 06. 30
발주처	 신대구부산고속도로주식회사
용역사	(주)위드이앤오
도면번호	22

ID:용계2교(대구)-거더외부(G2) S5

보 수 이 력	
	기 준 규 율
	신 규 규 율
	보수부위재균율
	보 수(기보수)
	보 수(08. 하반기)
	보 수(09. 상반기)
	보 수(09. 하반기)
	보 수(10. 상반기)
	보 수(10. 하반기)
	보 수(11. 상반기)
	보 수(11. 하반기)
	보 수(12. 상반기)
	보 수(12. 하반기)
	보 수(13. 상반기)
	보 수(13. 하반기)
	보 수(14. 상반기)
	보 수(14. 하반기)
	보 수(15. 상반기)
	보 수(15. 하반기)

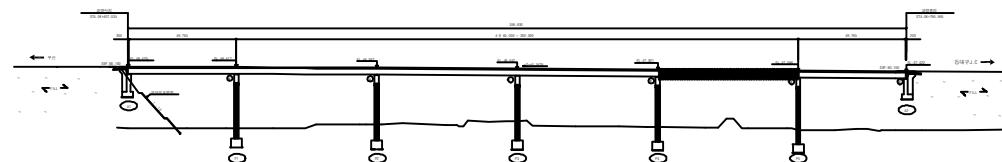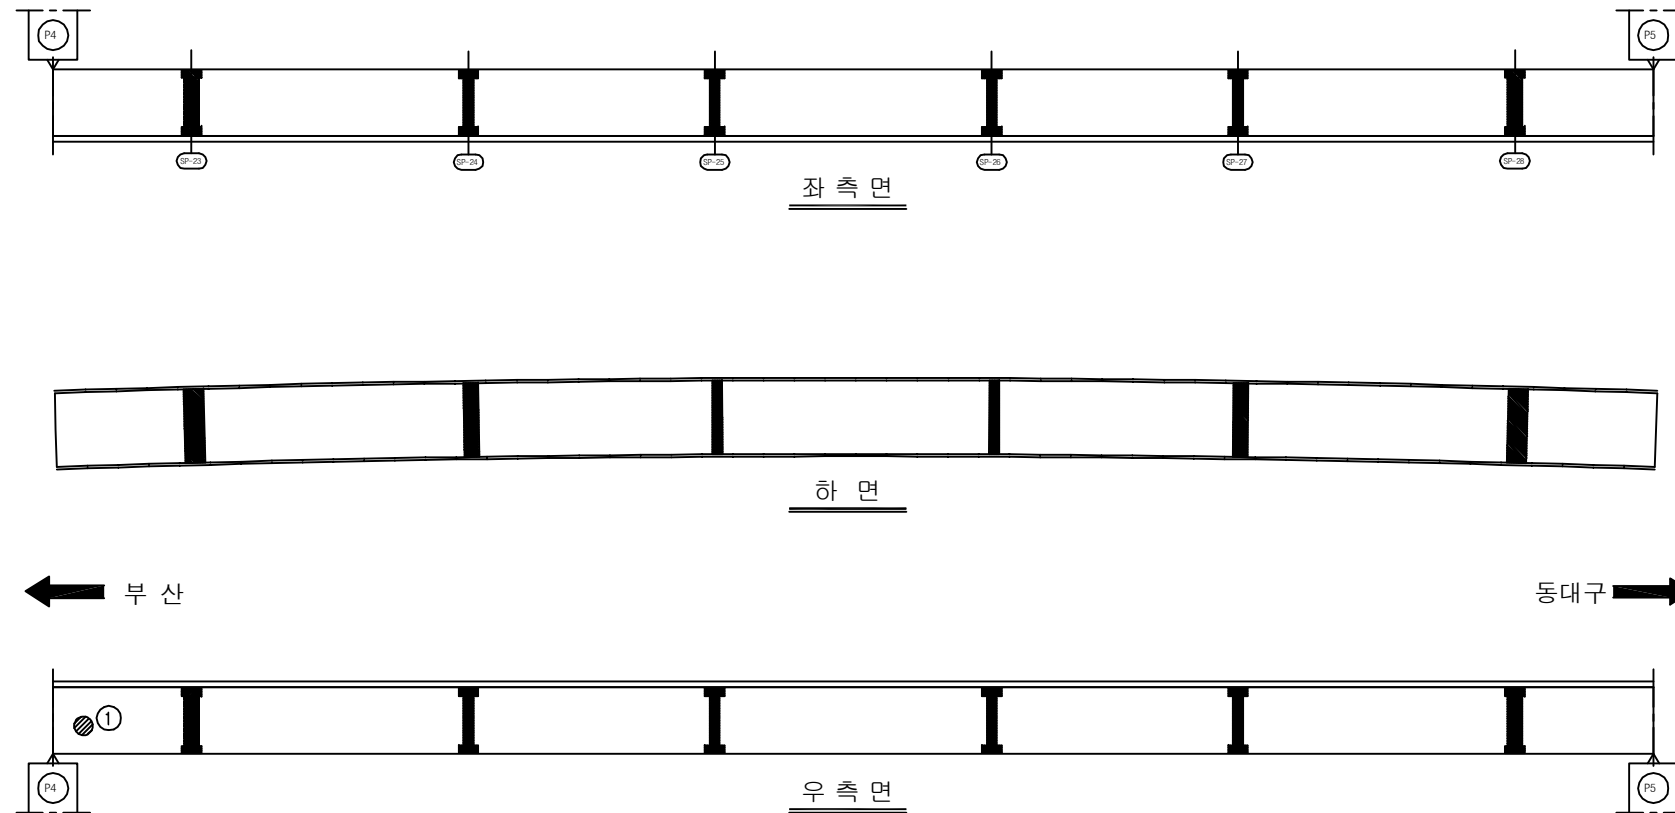[illegible]


SECTION

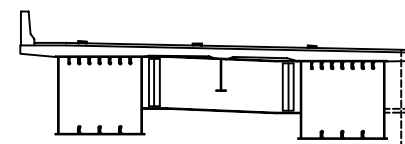


용역명	2016년 상반기 시설물 정기점검 용역
과업기간	2016. 04. 18 ~ 2016. 06. 30
발주처	 신대구부산고속도로주식회사
용역사	(주)위드이앤오
도면번호	23

ID:용계2교(대구)-거더외부(G2) S6

보수 이력	
	기 존 근 역
	신 규 근 역
	보수부위재균열
1	보수(기보수)
2	보수(08. 하반기)
3	보수(09. 상반기)
4	보수(09. 하반기)
5	보수(10. 상반기)
6	보수(10. 하반기)
7	보수(11. 상반기)
8	보수(11. 하반기)
9	보수(12. 상반기)
10	보수(12. 하반기)
11	보수(13. 상반기)
12	보수(13. 하반기)
13	보수(14. 상반기)
14	보수(14. 하반기)
15	보수(15. 상반기)
16	보수(15. 하반기)

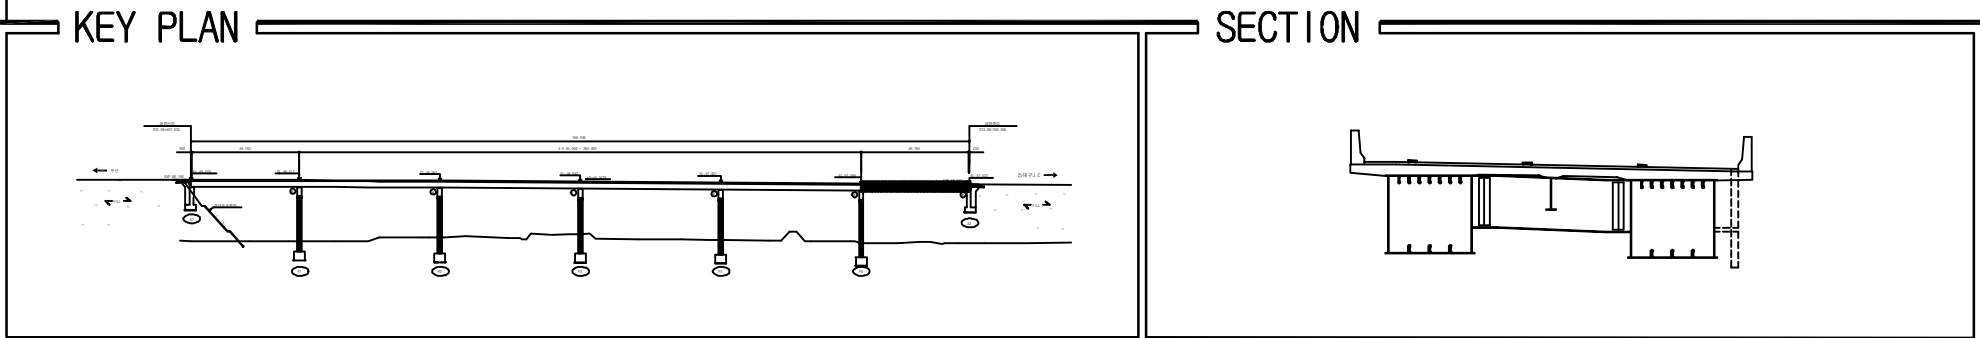
[illegible]

SECTION

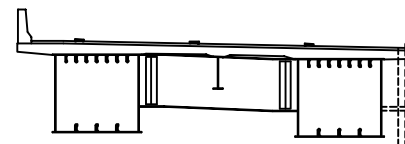


용역명	2016년 상반기 시설물 정기점검 용역
과업기간	2016. 04. 18 ~ 2016. 06. 30
발주처	 신대구부산고속도로주식회사
용역사	(주)위드이앤오
도면번호	24


ID:용계2교(대구)-거더내부(G1) S1

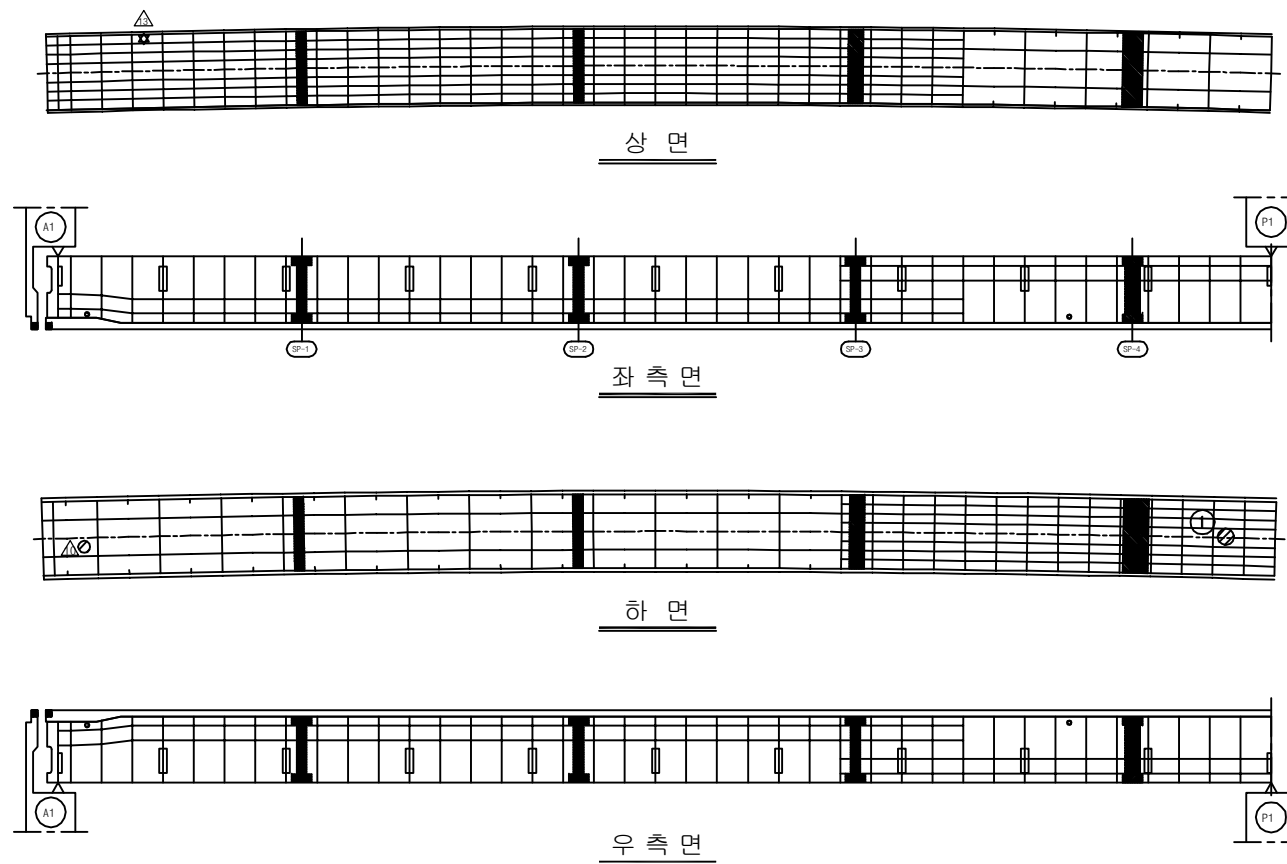

보 수 이 력	
	기 준 규 율
	신 규 규 율
	보수부위재균율
	보 수(기보수)
	보 수(08. 하반기)
	보 수(09. 상반기)
	보 수(09. 하반기)
	보 수(10. 상반기)
	보 수(10. 하반기)
	보 수(11. 상반기)
	보 수(11. 하반기)
	보 수(12. 상반기)
	보 수(12. 하반기)
	보 수(13. 상반기)
	보 수(13. 하반기)
	보 수(14. 상반기)
	보 수(14. 하반기)
	보 수(15. 상반기)
	보 수(15. 하반기)

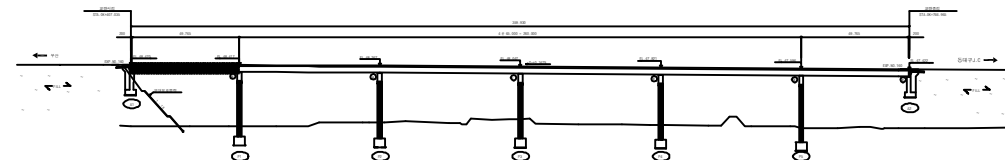[illegible]


SECTION

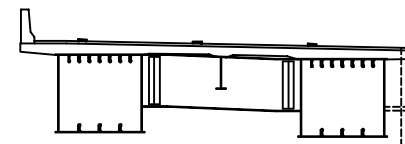

용역명	2016년 상반기 시설물 정기점검 용역
과업기간	2016. 04. 18 ~ 2016. 06. 30
발주처	 신대구부산고속도로주식회사
용역사	(주)위드이앤오
도면번호	25

ID:용계2교(대구)-거더내부(G1) S2


보 수 이 력	
	기 존 규 역
	신 규 규 역
	보 수 부 위 재 규 역
1	보 수 (기보수)
2	보 수 (08. 하반기)
3	보 수 (09. 상반기)
4	보 수 (09. 하반기)
5	보 수 (10. 상반기)
6	보 수 (10. 하반기)
7	보 수 (11. 상반기)
8	보 수 (11. 하반기)
9	보 수 (12. 상반기)
10	보 수 (12. 하반기)
11	보 수 (13. 상반기)
12	보 수 (13. 하반기)
13	보 수 (14. 상반기)
14	보 수 (14. 하반기)
15	보 수 (15. 상반기)
16	보 수 (15. 하반기)

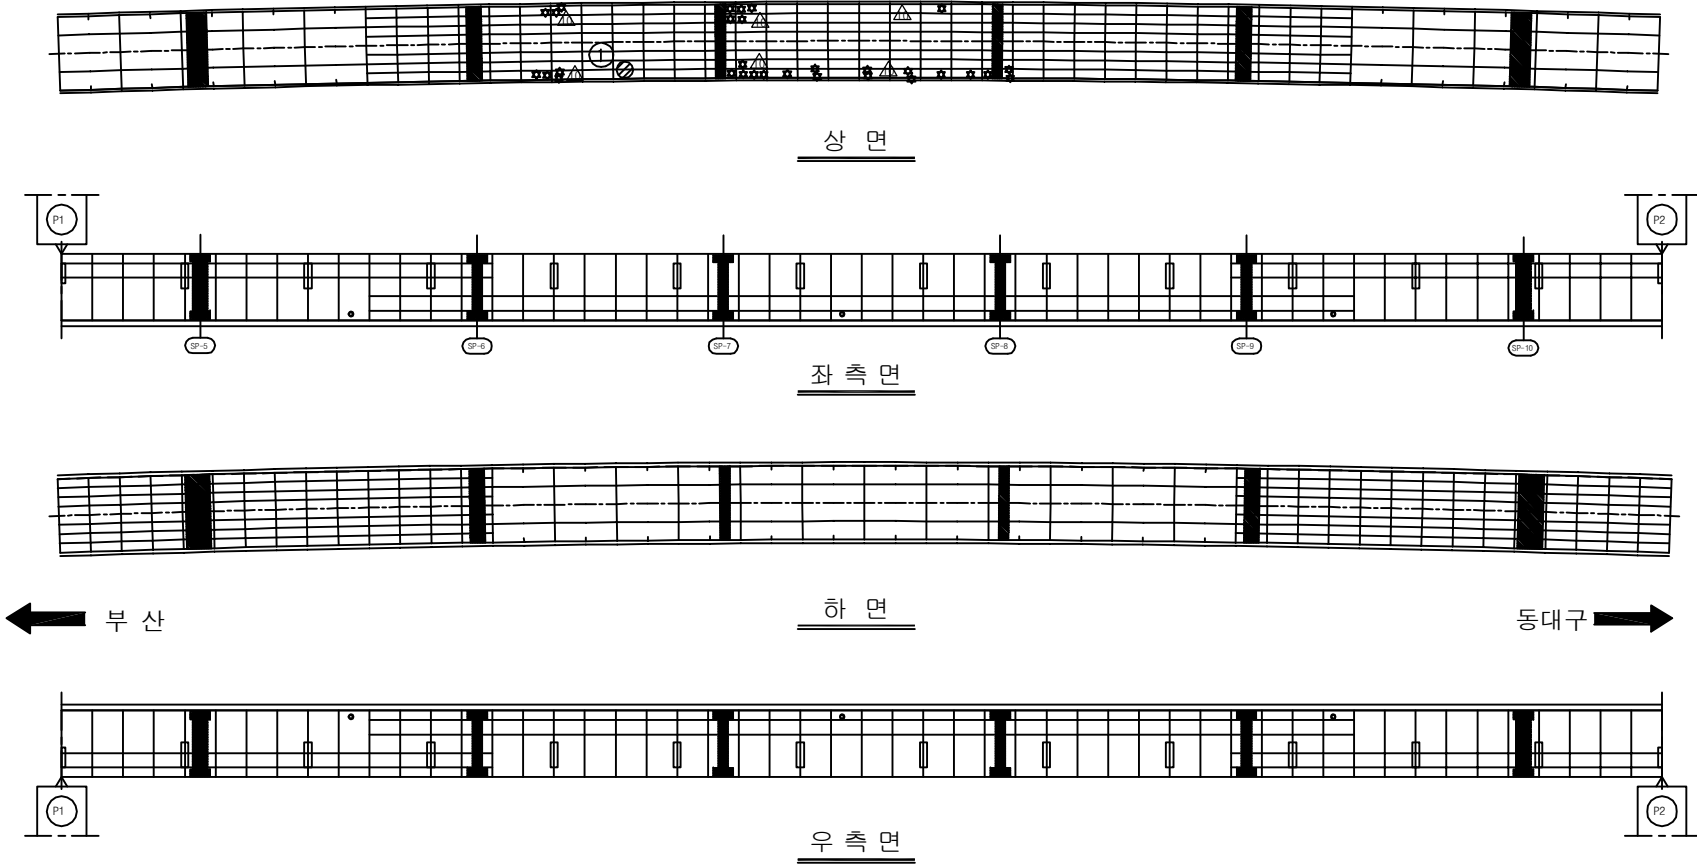[illegible]

KEY PLAN


SECTION

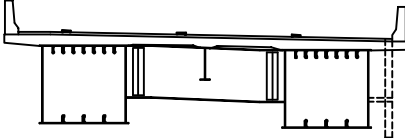



용역명	2016년 상반기 시설물 정기점검 용역
과업기간	2016. 04. 18 ~ 2016. 06. 30
발주처	 신대구부산고속도로주식회사
용역사	(주)위드이앤오
도면번호	26

ID:용계2교(대구)-거더내부(G1) S3

보 수 이 력	
	기 존 규 역
	신 규 규 역
	보 수 부 위 재 규 역
1	보 수 (기보수)
2	보 수 (08. 하반기)
3	보 수 (09. 상반기)
4	보 수 (09. 하반기)
5	보 수 (10. 상반기)
6	보 수 (10. 하반기)
7	보 수 (11. 상반기)
8	보 수 (11. 하반기)
9	보 수 (12. 상반기)
10	보 수 (12. 하반기)
11	보 수 (13. 상반기)
12	보 수 (13. 하반기)
13	보 수 (14. 상반기)
14	보 수 (14. 하반기)
15	보 수 (15. 상반기)
16	보 수 (15. 하반기)

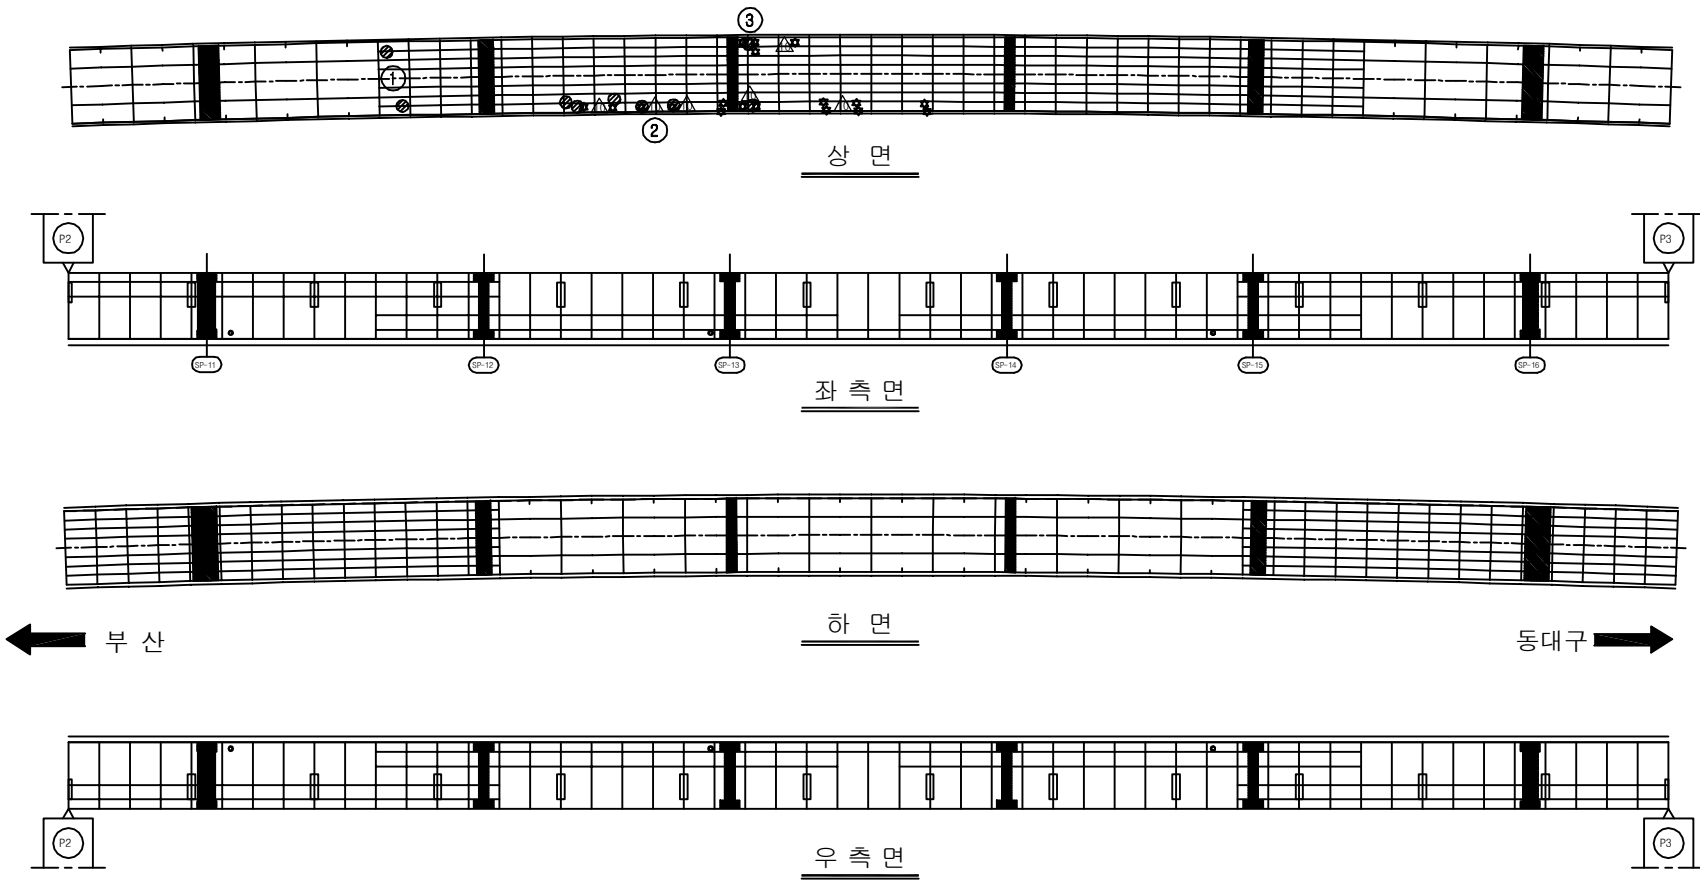
[illegible]

KEY PLAN




SECTION

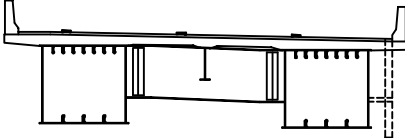

용역명	2016년 상반기 시설물 정기점검 용역
과업기간	2016. 04. 18 ~ 2016. 06. 30
발주처	 신대구부산고속도로주식회사
용역사	(주)위드이앤오
도면번호	27

ID:용계2교(대구)-거더내부(G1) S4

보 수 이 력	
	기 존 규 역
	신 규 규 역
	보 수 부 위 재 규 역
	보 수 (기보수)
	보 수 (08. 하반기)
	보 수 (09. 상반기)
	보 수 (09. 하반기)
	보 수 (10. 상반기)
	보 수 (10. 하반기)
	보 수 (11. 상반기)
	보 수 (11. 하반기)
	보 수 (12. 상반기)
	보 수 (12. 하반기)
	보 수 (13. 상반기)
	보 수 (13. 하반기)
	보 수 (14. 상반기)
	보 수 (14. 하반기)
	보 수 (15. 상반기)
	보 수 (15. 하반기)

[illegible]

SECTION



용역명	2016년 상반기 시설물 정기점검 용역
-----	-----------------------

과업기간	2016. 04. 18 ~ 2016. 06. 30
------	-----------------------------

발 주 처	 신대구부산고속도로주식회사
-------	---

용역사	(주)위드이앤오
-----	----------

도면번호	28
------	----


ID:용계2교(대구)-거더내부(G1) S5

보 수 이 력	
<u> </u>	기 존 규 율
<u> </u>	신 규 규 율
<u> </u>	보수부위재규율
<u>1</u> <u> </u>	보 수(기보수)
<u>2</u> <u> </u>	보 수(08. 하반기)
<u>3</u> <u> </u>	보 수(09. 상반기)
<u>4</u> <u> </u>	보 수(09. 하반기)
<u>5</u> <u> </u>	보 수(10. 상반기)
<u>6</u> <u> </u>	보 수(10. 하반기)
<u>7</u> <u> </u>	보 수(11. 상반기)
<u>8</u> <u> </u>	보 수(11. 하반기)
<u>9</u> <u> </u>	보 수(12. 상반기)
<u>10</u> <u> </u>	보 수(12. 하반기)
<u>11</u> <u> </u>	보 수(13. 상반기)
<u>12</u> <u> </u>	보 수(13. 하반기)
<u>13</u> <u> </u>	보 수(14. 상반기)
<u>14</u> <u> </u>	보 수(14. 하반기)
<u>15</u> <u> </u>	보 수(15. 상반기)
<u>16</u> <u> </u>	보 수(15. 하반기)


손상 현황 표

[illegible]

주) 손상의 폭과 길이는 m 이며, 단 균열의 폭은 mm 임

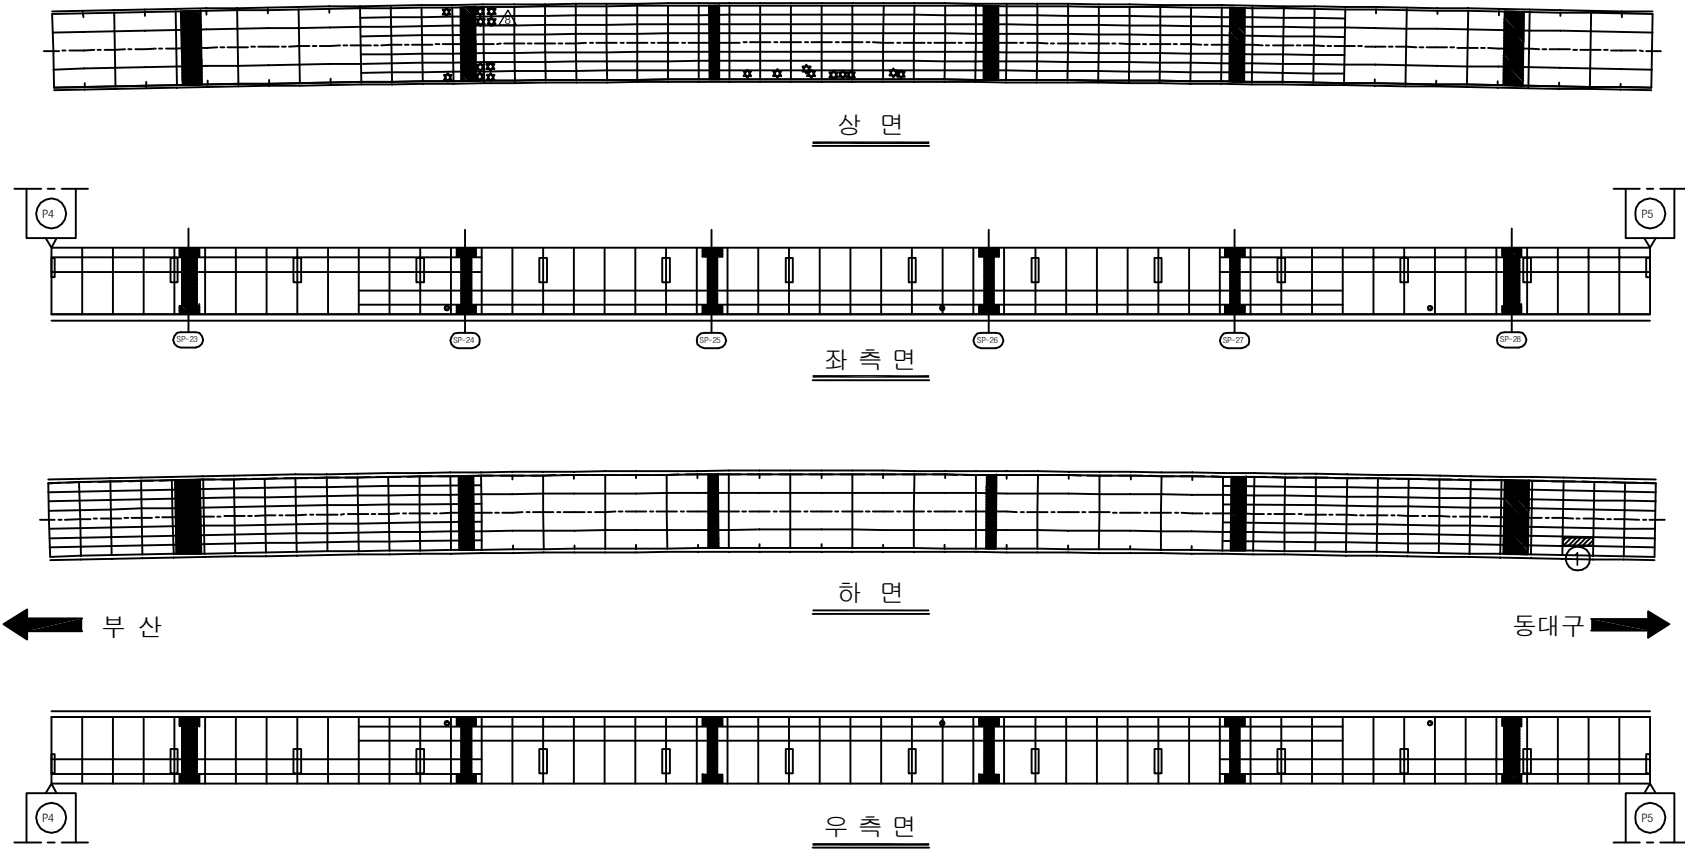[illegible]




SECTION

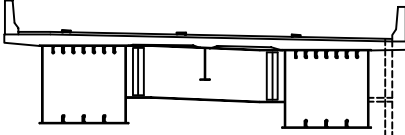




용역명	2016년 상반기 시설물 정기점검 용역
과업기간	2016. 04. 18 ~ 2016. 06. 30
발주처	 신대구부산고속도로주식회사
용역사	(주)위드이앤오
도면번호	29

ID:용계2교(대구)-거더내부(G1) S6

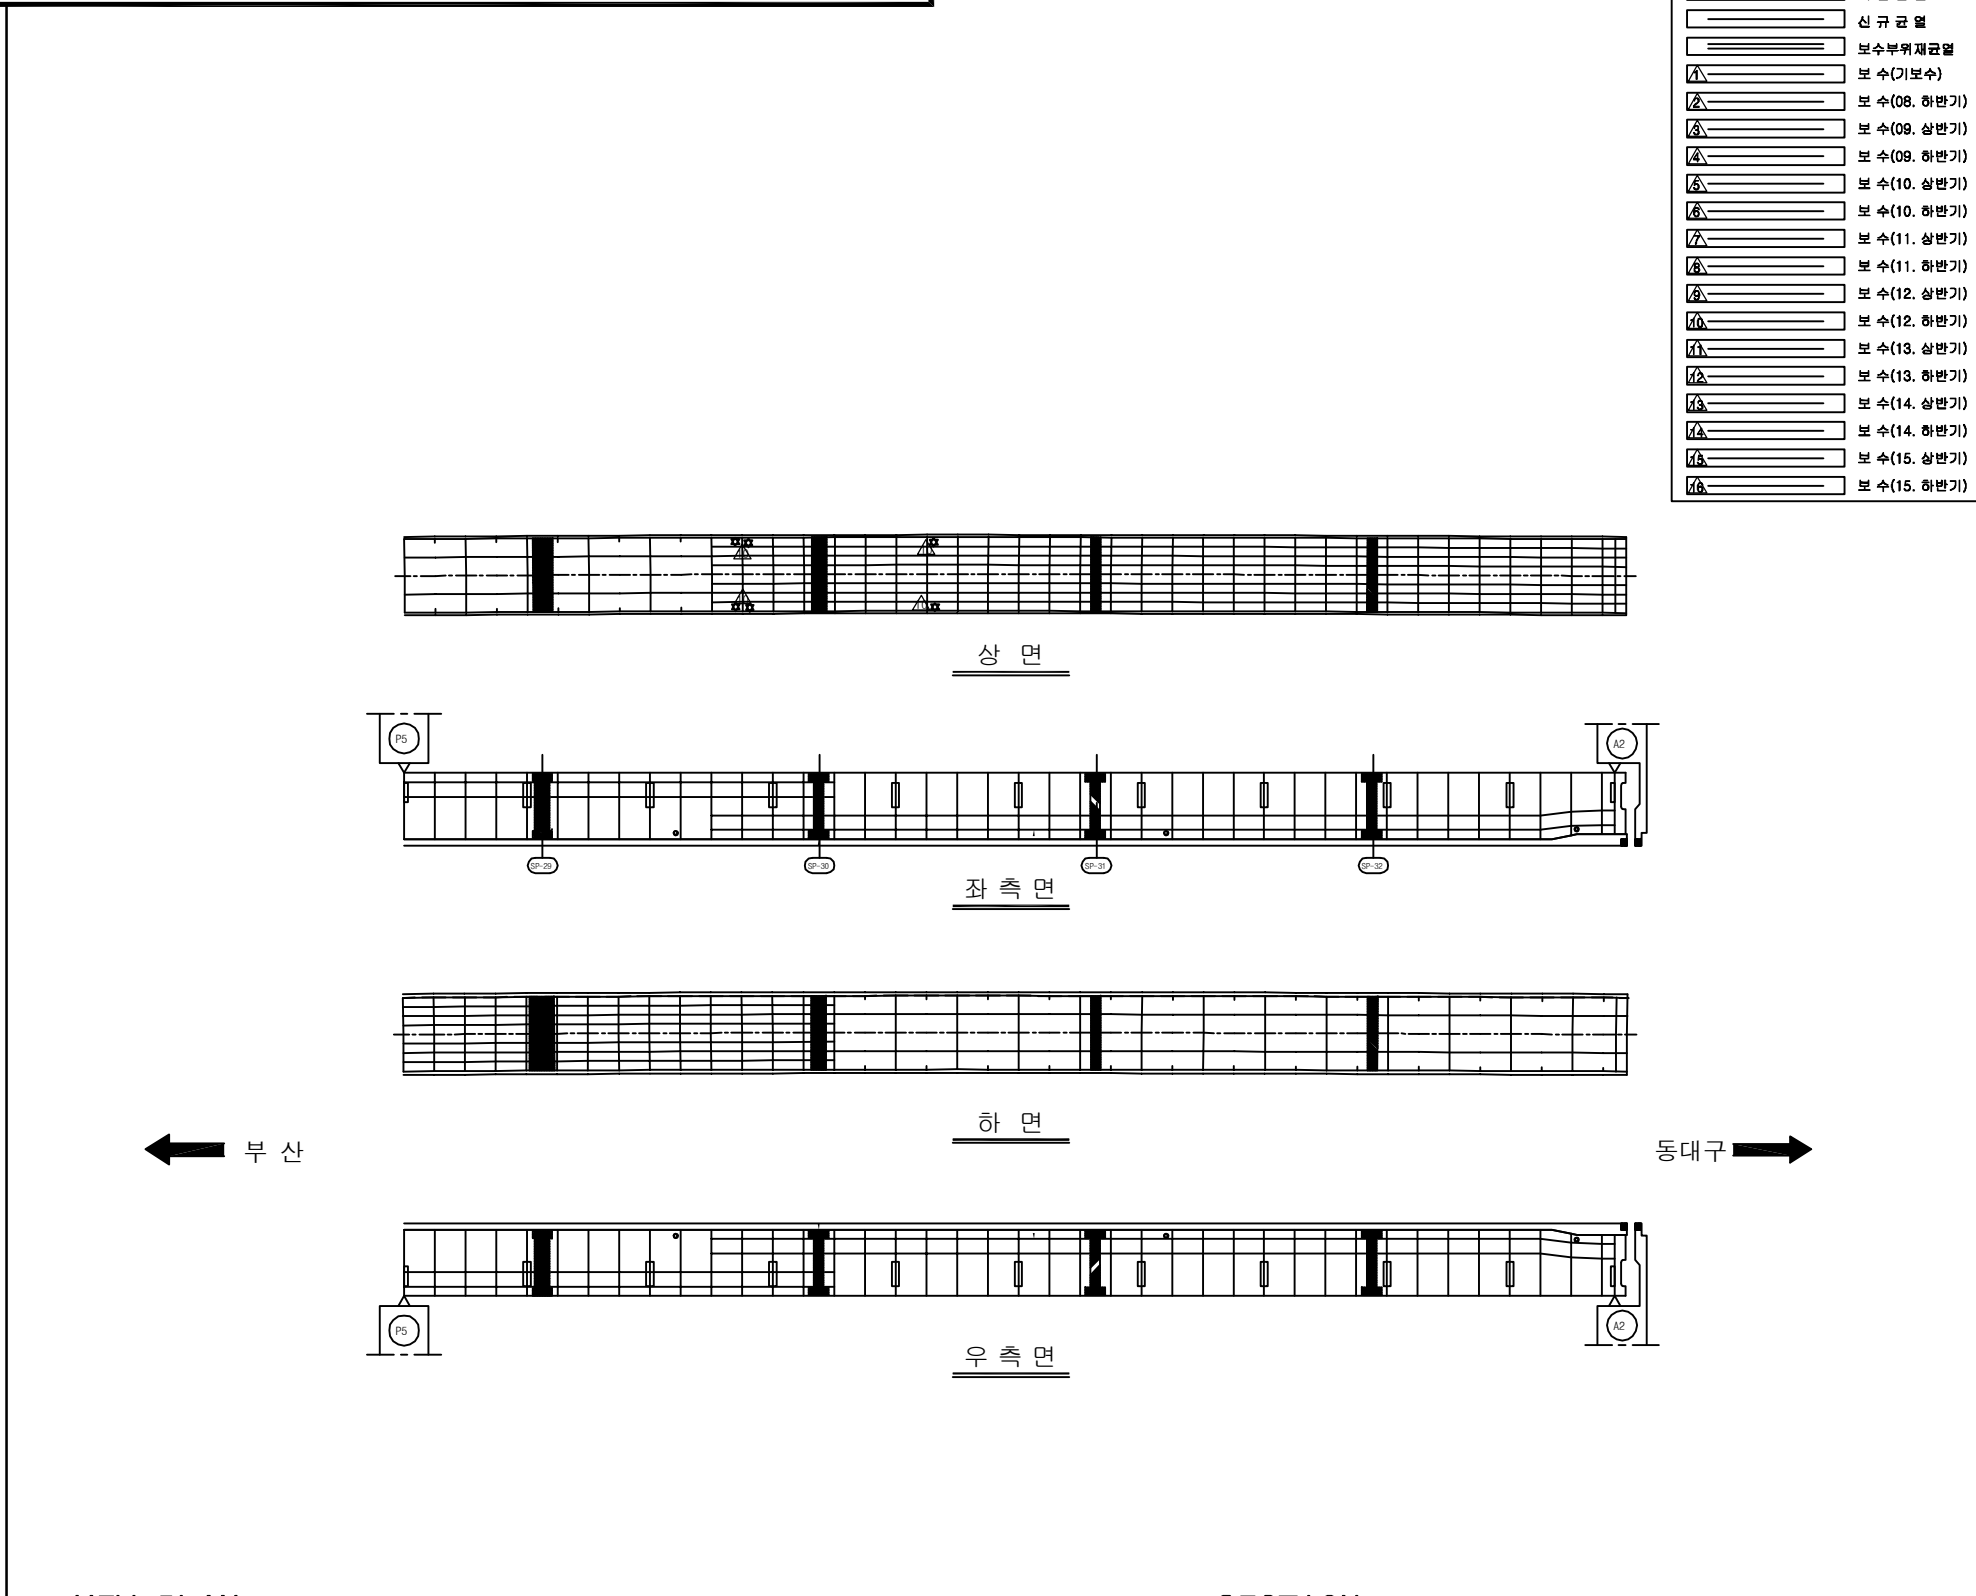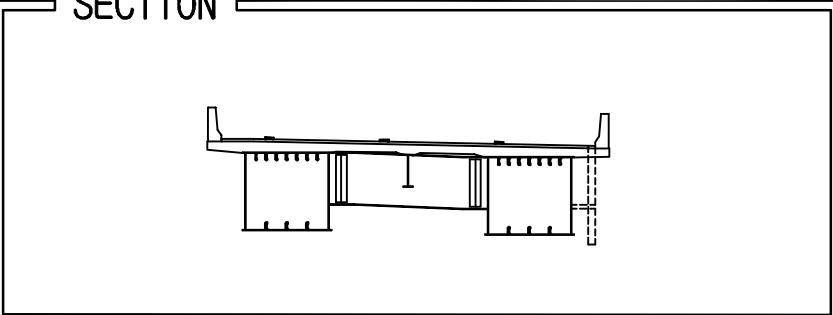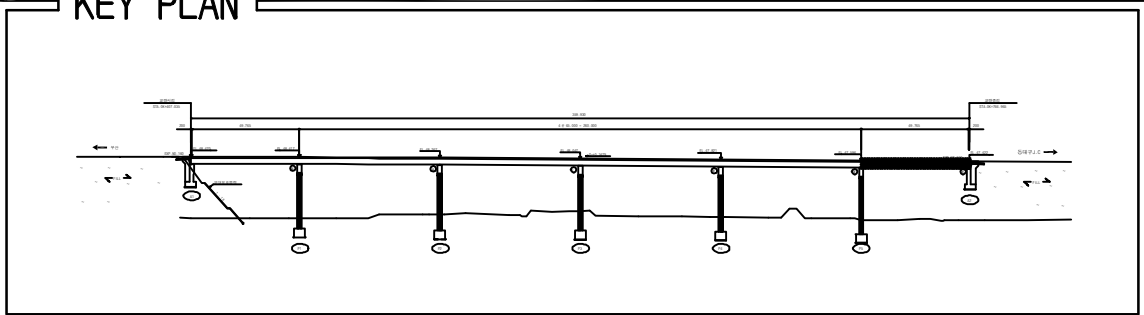[illegible]

용역명	2016년 상반기 시설물 정기점검 용역
과업기간	2016. 04. 18 ~ 2016. 06. 30
발주처	 신대구부산고속도로주식회사
용역사	(주)위드이앤오
도면번호	30

ID:용계2교(대구)-거더내부(G2) S1

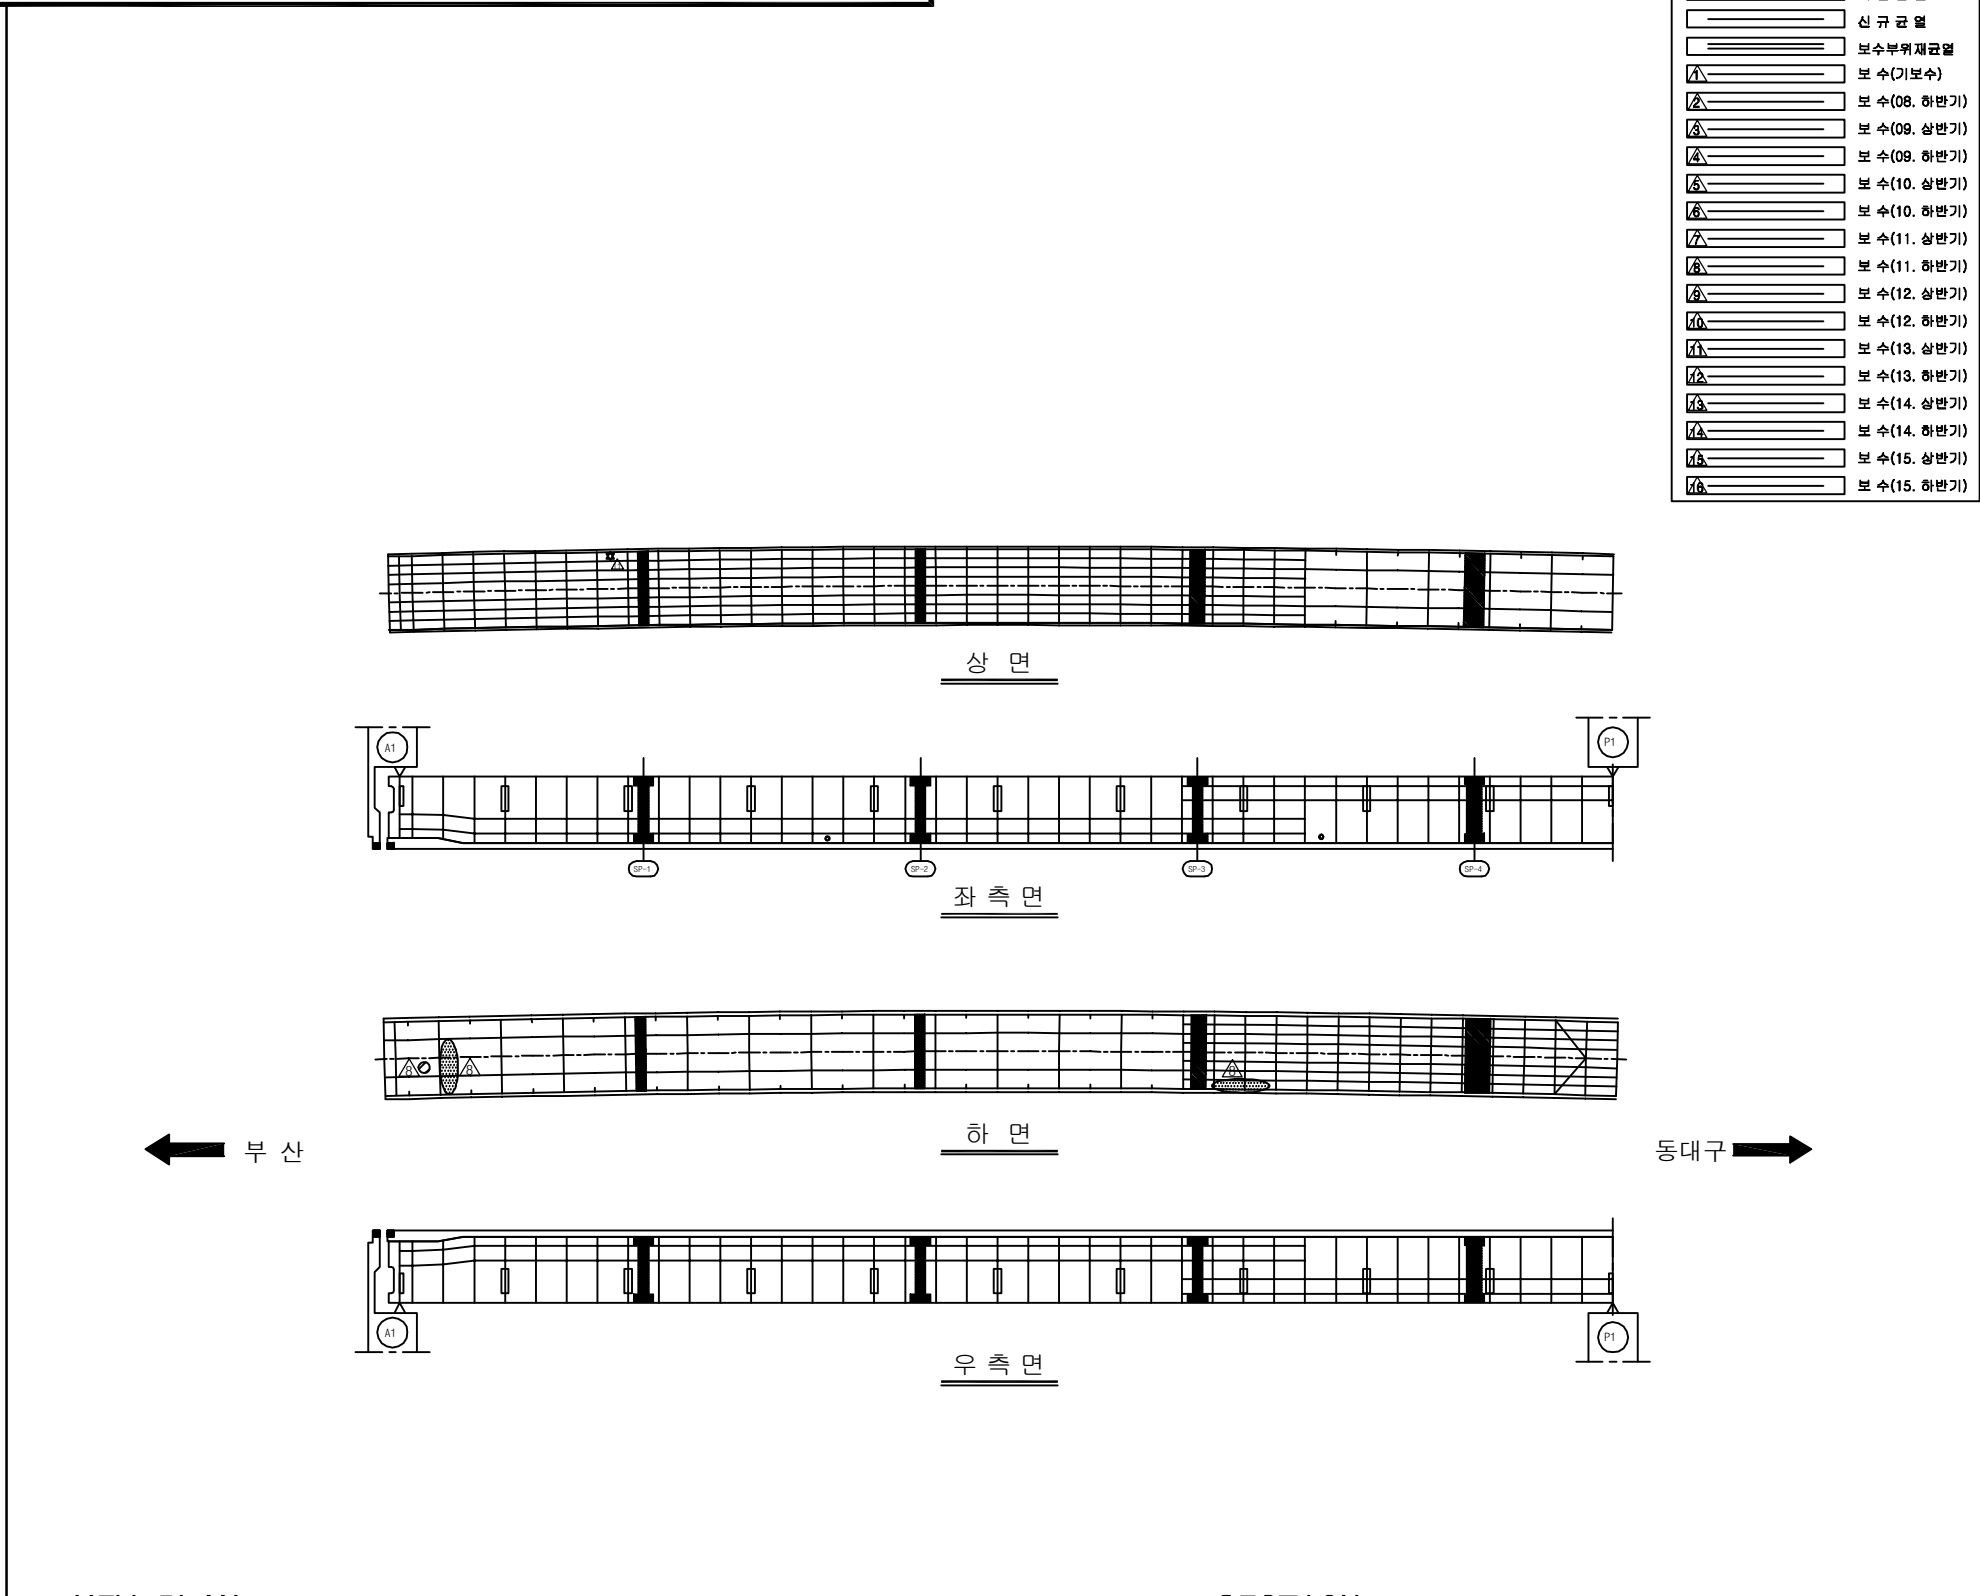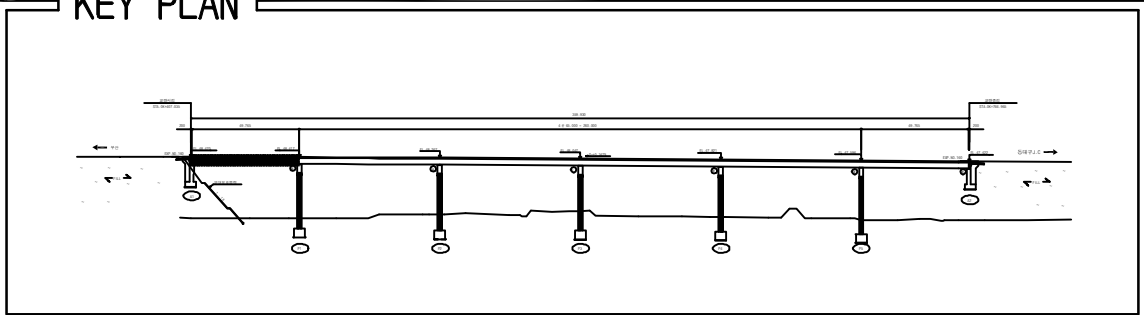[illegible]

SECTION

The diagram is a cross-sectional view of a bridge deck. It features a central support structure with two vertical columns. The deck is supported by these columns and has a sloped bottom. Reinforcement bars are shown as small circles along the top and bottom edges. A dashed line on the right side indicates a cut or break in the structure.

용역명	2016년 상반기 시설물 정기점검 용역
과업기간	2016. 04. 18 ~ 2016. 06. 30
발주처	 신대구부산고속도로주식회사
용역사	(주)위드이앤오
도면번호	31

ID:용계2교(대구)-거더내부(G2) S2

보 수 이 력	
	기 존 규 역
	신 규 규 역
	보 수 부 위 재 규 역
	보 수 (기보수)
	보 수 (08. 하반기)
	보 수 (09. 상반기)
	보 수 (09. 하반기)
	보 수 (10. 상반기)
	보 수 (10. 하반기)
	보 수 (11. 상반기)
	보 수 (11. 하반기)
	보 수 (12. 상반기)
	보 수 (12. 하반기)
	보 수 (13. 상반기)
	보 수 (13. 하반기)
	보 수 (14. 상반기)
	보 수 (14. 하반기)
	보 수 (15. 상반기)
	보 수 (15. 하반기)

손상 현황 표


[illegible]

주) 손상의 폭과 길이는 m 이며, 단 균열의 폭은 mm 임

KEY PLAN


SECTION

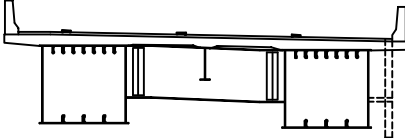

용역명	2016년 상반기 시설물 정기점검 용역
과업기간	2016. 04. 18 ~ 2016. 06. 30
발주처	 신대구부산고속도로주식회사
용역사	(주)위드이앤오
도면번호	32

ID:용계2교(대구)-거더내부(G2) S3

보 수 이 력	
	기 존 규 율
	신 규 규 율
	보수부위재균열
	보 수(기보수)
	보 수(08. 하반기)
	보 수(09. 상반기)
	보 수(09. 하반기)
	보 수(10. 상반기)
	보 수(10. 하반기)
	보 수(11. 상반기)
	보 수(11. 하반기)
	보 수(12. 상반기)
	보 수(12. 하반기)
	보 수(13. 상반기)
	보 수(13. 하반기)
	보 수(14. 상반기)
	보 수(14. 하반기)
	보 수(15. 상반기)
	보 수(15. 하반기)

[illegible]

KEY PLAN

KEY PLAN

SECTION

The diagram is a cross-sectional view of a bridge deck. It features a central support structure with a vertical column. The deck is supported by this column and has a sloped bottom. Reinforcement bars are shown as small circles along the bottom edge. A dashed line on the right side indicates a cut or boundary. The top of the deck is flat, and there are some small details on the left and right edges.

용역명	2016년 상반기 시설물 정기점검 용역
-----	-----------------------



과업기간	2016. 04. 18 ~ 2016. 06. 30
------	-----------------------------


발 주 처	 신대구부산고속도로주식회사
-------	---

용역사	(주)위드이앤오
-----	----------

도면번호	33
------	----

  ID:용계2교(대구)-거더내부(G2) S4


보 수 이 력	
	기 존 규 열
	신 규 규 열
	보수부위재규열
	보 수(기보수)
	보 수(08. 하반기)
	보 수(09. 상반기)
	보 수(09. 하반기)
	보 수(10. 상반기)
	보 수(10. 하반기)
	보 수(11. 상반기)
	보 수(11. 하반기)
	보 수(12. 상반기)
	보 수(12. 하반기)
	보 수(13. 상반기)
	보 수(13. 하반기)
	보 수(14. 상반기)
	보 수(14. 하반기)
	보 수(15. 상반기)
	보 수(15. 하반기)

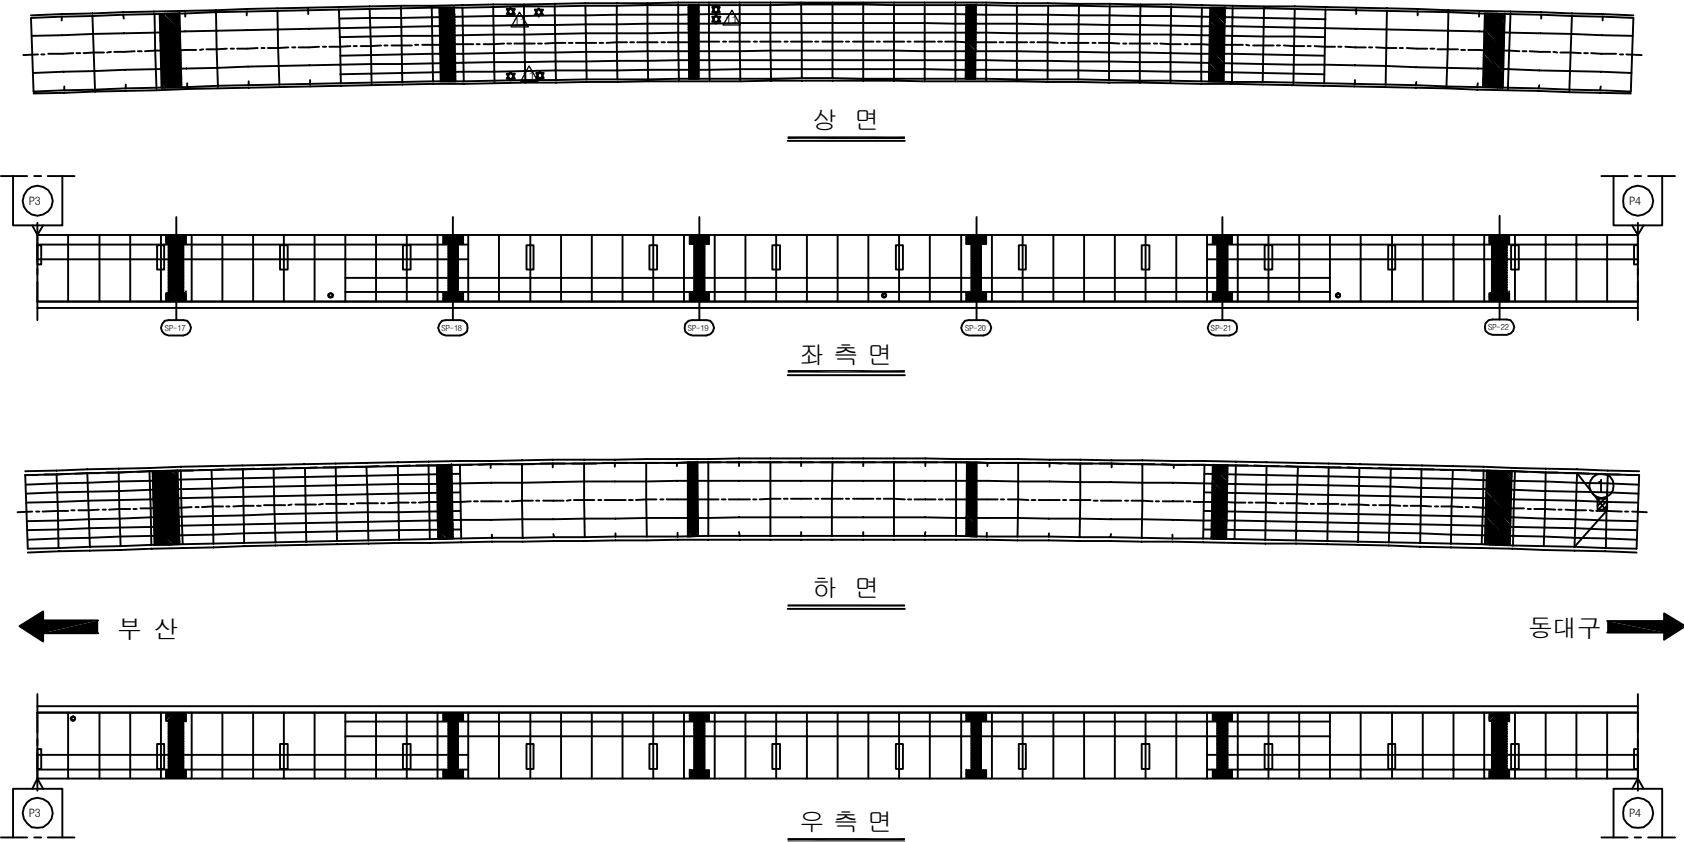[illegible]

KEY PLAN


SECTION

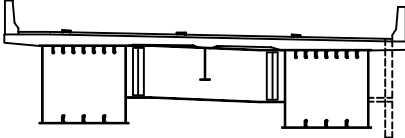


용역명	2016년 상반기 시설물 정기점검 용역
과업기간	2016. 04. 18 ~ 2016. 06. 30
발주처	 신대구부산고속도로주식회사
용역사	(주)위드이앤오
도면번호	34

ID:용계2교(대구)-거더내부(G2) S5

보 수 이 력	
<u> </u>	기 존 규 율
<u> </u>	신 규 규 율
<u> </u>	보수부위재규율
<u>1</u> <u> </u>	보 수(기보수)
<u>2</u> <u> </u>	보 수(08. 하반기)
<u>3</u> <u> </u>	보 수(09. 상반기)
<u>4</u> <u> </u>	보 수(09. 하반기)
<u>5</u> <u> </u>	보 수(10. 상반기)
<u>6</u> <u> </u>	보 수(10. 하반기)
<u>7</u> <u> </u>	보 수(11. 상반기)
<u>8</u> <u> </u>	보 수(11. 하반기)
<u>9</u> <u> </u>	보 수(12. 상반기)
<u>10</u> <u> </u>	보 수(12. 하반기)
<u>11</u> <u> </u>	보 수(13. 상반기)
<u>12</u> <u> </u>	보 수(13. 하반기)
<u>13</u> <u> </u>	보 수(14. 상반기)
<u>14</u> <u> </u>	보 수(14. 하반기)
<u>15</u> <u> </u>	보 수(15. 상반기)
<u>16</u> <u> </u>	보 수(15. 하반기)

[illegible][illegible]

SECTION



용역명	2016년 상반기 시설물 정기점검 용역
-----	-----------------------

과업기간	2016. 04. 18 ~ 2016. 06. 30
------	-----------------------------

발 주 처	 신대구부산고속도로주식회사
-------	---

용역사	(주)위드이앤오
-----	----------

도면번호	35
------	----

ID:용계2교(대구)-거더내부(G2) S6

보 수 이 력	
<u> </u>	기 존 규 율
<u> </u>	신 규 규 율
<u> </u>	보수부위재규율
<u>1</u> <u> </u>	보 수(기보수)
<u>2</u> <u> </u>	보 수(08. 하반기)
<u>3</u> <u> </u>	보 수(09. 상반기)
<u>4</u> <u> </u>	보 수(09. 하반기)
<u>5</u> <u> </u>	보 수(10. 상반기)
<u>6</u> <u> </u>	보 수(10. 하반기)
<u>7</u> <u> </u>	보 수(11. 상반기)
<u>8</u> <u> </u>	보 수(11. 하반기)
<u>9</u> <u> </u>	보 수(12. 상반기)
<u>10</u> <u> </u>	보 수(12. 하반기)
<u>11</u> <u> </u>	보 수(13. 상반기)
<u>12</u> <u> </u>	보 수(13. 하반기)
<u>13</u> <u> </u>	보 수(14. 상반기)
<u>14</u> <u> </u>	보 수(14. 하반기)
<u>15</u> <u> </u>	보 수(15. 상반기)
<u>16</u> <u> </u>	보 수(15. 하반기)

[illegible]

← 부산

동대구 ➡

SECTION

The diagram is a cross-sectional view of a bridge. It features a central span supported by two main piers. The deck is shown with a top surface and a bottom surface. The piers have internal structural details, including vertical reinforcement or bracing. The bridge is shown within a rectangular frame, with the word 'SECTION' written above the left side.

용역명	2016년 상반기 시설물 정기점검 용역
-----	-----------------------


과업기간	2016. 04. 18 ~ 2016. 06. 30
------	-----------------------------

발 주 처	 신대구부산고속도로주식회사
-------	---

용역사	(주)위드이앤오
-----	----------

도면번호	36
------	----

ID:용계2교(대구)-교대 A1

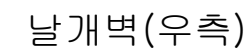[illegible]

주) 손상의 폭과 길이는 m 이며, 단 균열의 폭은 mm 임


--	--	--	--	--	--

용역명	2016년 상반기 시설물 정기점검 용역
과업기간	2016. 04. 18 ~ 2016. 06. 30
발주처	 신대구부산고속도로주식회사
용역사	(주)위드이앤오
도면번호	37


ID:용계2교(대구)-교대 A2




평면도

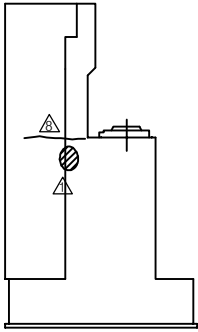

날개벽(좌측)

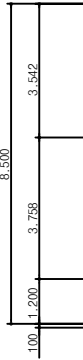

정 면 도

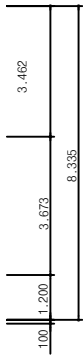

날개벽(우측)


보 수 이 력	
	기 존 규 열
	신 규 규 열
	보 수 무 위 재 규 열
	보 수 (기보수)
	보 수 (08. 하반기)
	보 수 (09. 상반기)
	보 수 (09. 하반기)
	보 수 (10. 상반기)
	보 수 (10. 하반기)
	보 수 (11. 상반기)
	보 수 (11. 하반기)
	보 수 (12. 상반기)
	보 수 (12. 하반기)
	보 수 (13. 상반기)
	보 수 (13. 하반기)
	보 수 (14. 상반기)
	보 수 (14. 하반기)
	보 수 (15. 상반기)
	보 수 (15. 하반기)

손상 현황 표


[illegible]

주) 손상의 폭과 길이는 m 이며, 단 균열의 폭은 mm 임

KEY PLAN






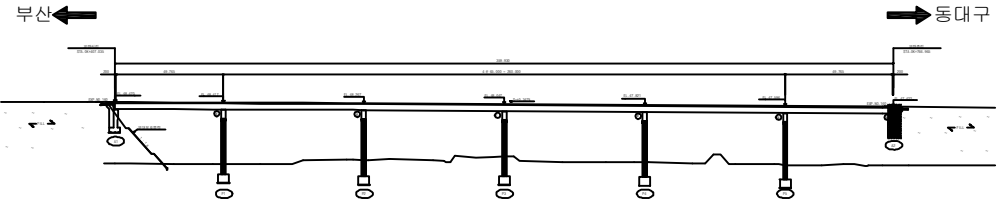


SECTION _____

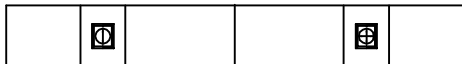

용역명	2016년 상반기 시설물 정기점검 용역
과업기간	2016. 04. 18 ~ 2016. 06. 30
발주처	 신대구부산고속도로주식회사
용역사	(주)위드이앤오
도면번호	38

ID:용계2교(대구)-교각 P1

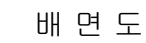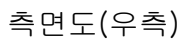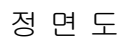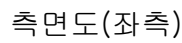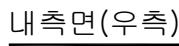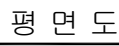

보 수 이 려	
	보 수(기보수)
	보 수(08. 하반기)
	보 수(09. 상반기)
	보 수(09. 하반기)
	보 수(10. 상반기)
	보 수(10. 하반기)
	보 수(11. 상반기)
	보 수(11. 하반기)
	보 수(12. 상반기)
	보 수(12. 하반기)
	보 수(13. 상반기)
	보 수(13. 하반기)
	보 수(14. 상반기)
	보 수(14. 하반기)
	보 수(15. 상반기)
	보 수(15. 하반기)

⑦ 정검로 폐콘크리트 퇴적

[illegible]

주) 손상의 폭과 길이는 m 이며, 단 균열의 폭은 mm 임





[illegible]

SECTION

동대구 I.C

용역명	2016년 상반기 시설물 정기점검 용역
과업기간	2016. 04. 18 ~ 2016. 06. 30
발주처	 신대구부산고속도로주식회사
용역사	(주)위드이앤오
도면번호	39

ID:용계2교(대구)-교각 P2

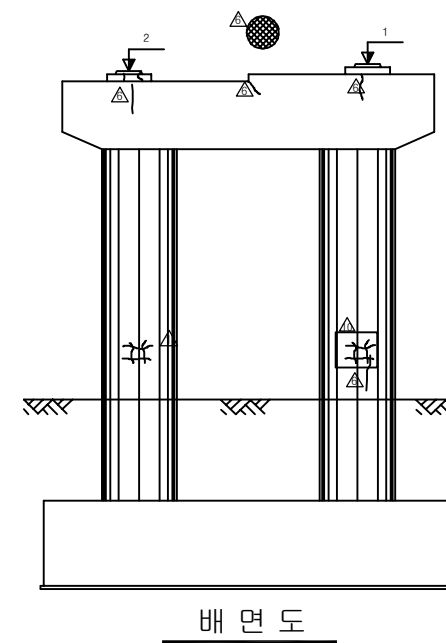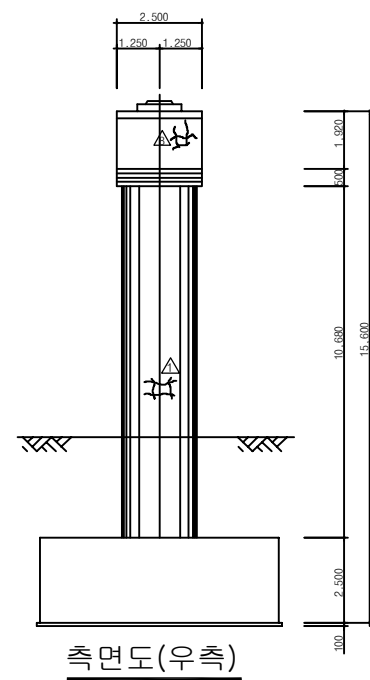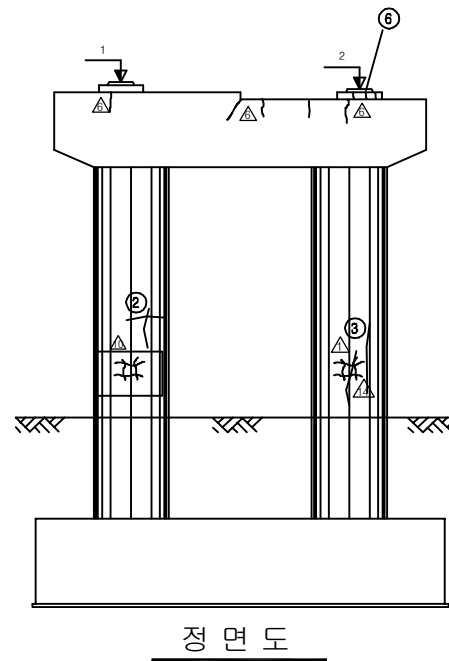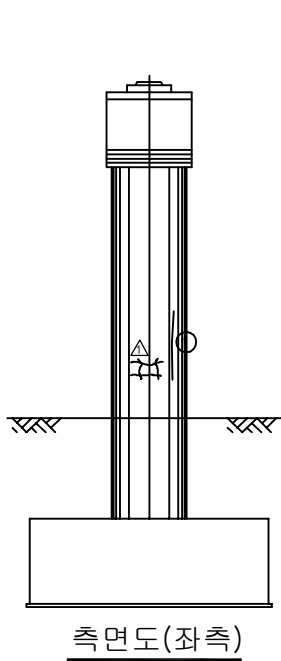

보 수 이 력	
	기 존 규 율
	신 규 규 율
	보수부위재규율
1	보 수(기보수)
2	보 수(08. 하반기)
3	보 수(09. 상반기)
4	보 수(09. 하반기)
5	보 수(10. 상반기)
6	보 수(10. 하반기)
7	보 수(11. 상반기)
8	보 수(11. 하반기)
9	보 수(12. 상반기)
10	보 수(12. 하반기)
11	보 수(13. 상반기)
12	보 수(13. 하반기)
13	보 수(14. 상반기)
14	보 수(14. 하반기)
15	보 수(15. 상반기)
16	보 수(15. 하반기)

[illegible]

주) 손상의 폭과 길이는 m 이며, 단 균열의 폭은 mm 임






SECTION

동대구 I.C

동대구 I.C

용역명	2016년 상반기 시설물 정기점검 용역
과업기간	2016. 04. 18 ~ 2016. 06. 30
발주처	 신대구부산고속도로주식회사
용역사	(주)위드이앤오
도면번호	40

ID: 용계2교(대구)-교각 P3

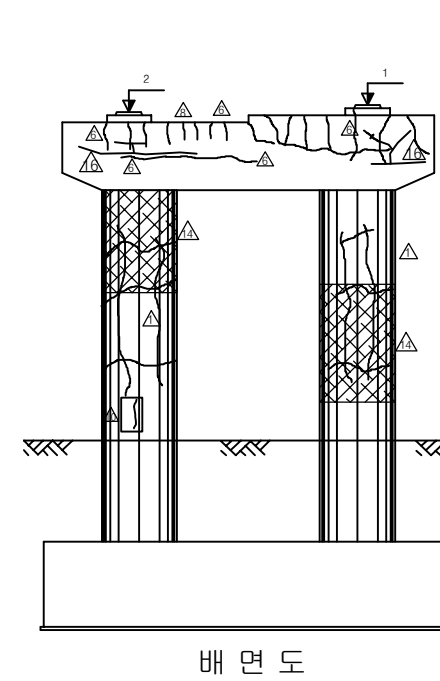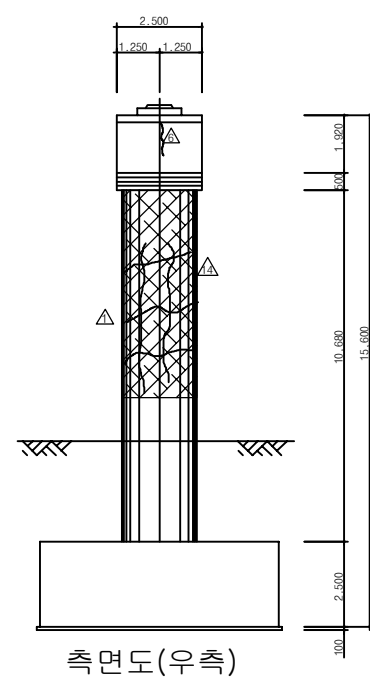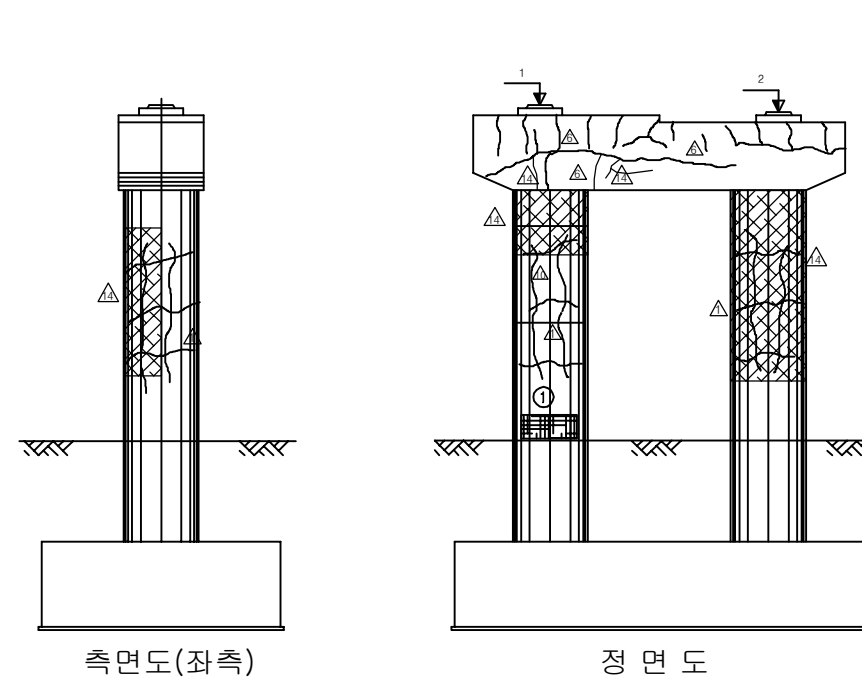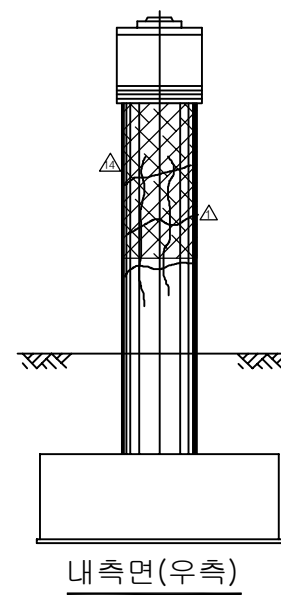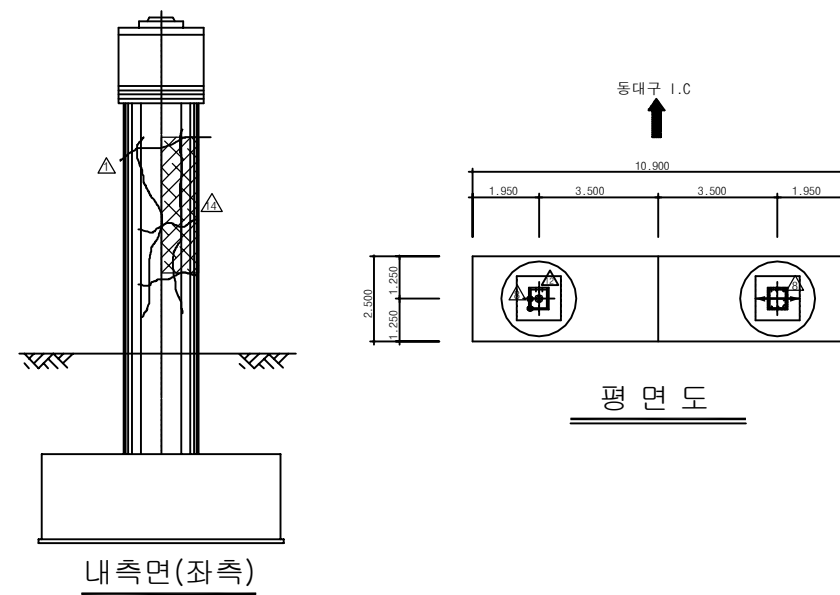


보 수 이 력	
	기 준 규 율
	신 규 규 율
	보수부위재균율
	보 수(기보수)
	보 수(08. 하반기)
	보 수(09. 상반기)
	보 수(09. 하반기)
	보 수(10. 상반기)
	보 수(10. 하반기)
	보 수(11. 상반기)
	보 수(11. 하반기)
	보 수(12. 상반기)
	보 수(12. 하반기)
	보 수(13. 상반기)
	보 수(13. 하반기)
	보 수(14. 상반기)
	보 수(14. 하반기)
	보 수(15. 상반기)
	보 수(15. 하반기)


[illegible]

주) 손상의 폭과 길이는 m 이며, 단 균열의 폭은 mm 임






KEY PLAN

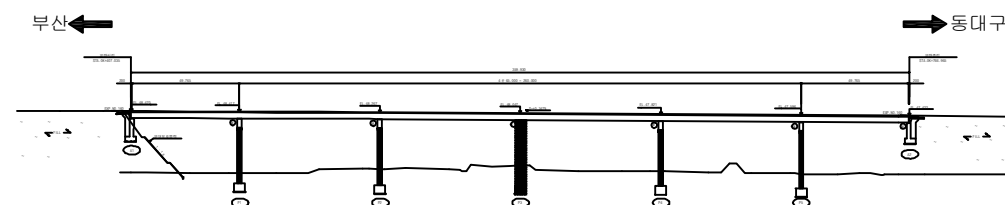

SECTION

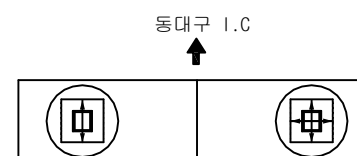


용역명	2016년 상반기 시설물 정기점검 용역
과업기간	2016. 04. 18 ~ 2016. 06. 30
발주처	 신대구부산고속도로주식회사
용역사	(주)위드이앤오
도면번호	41

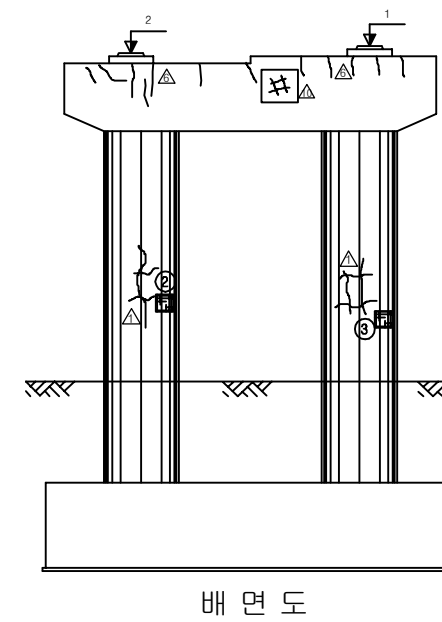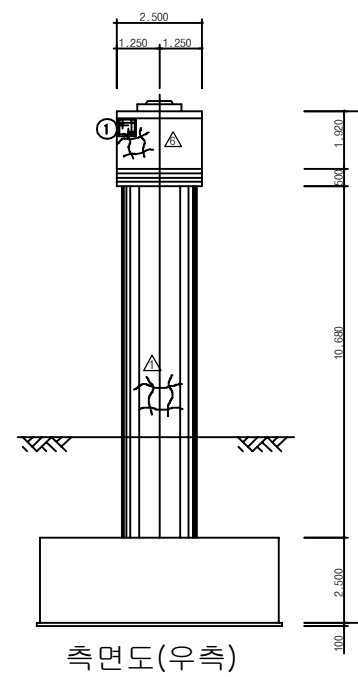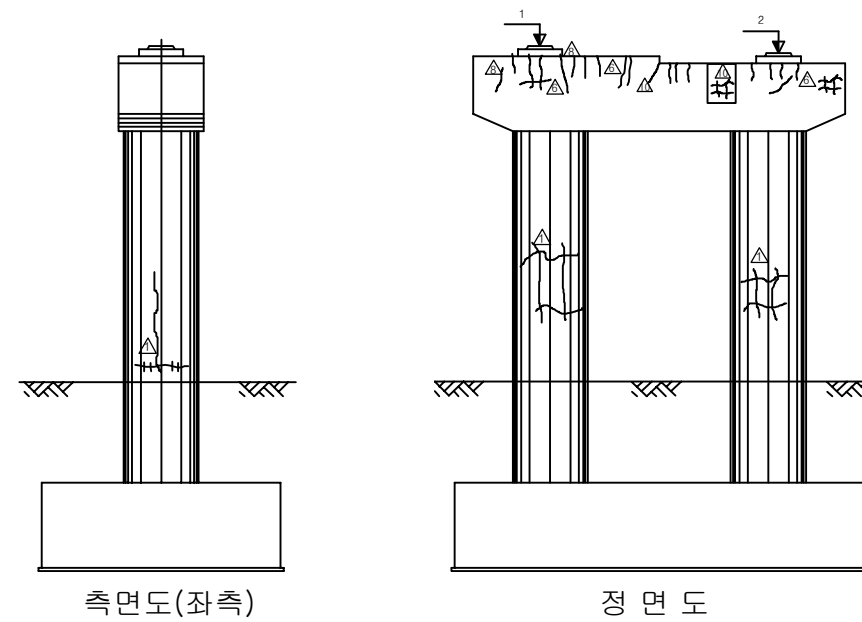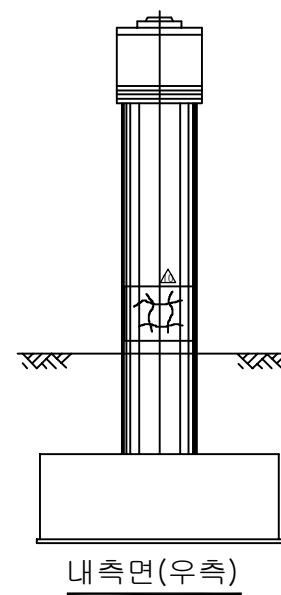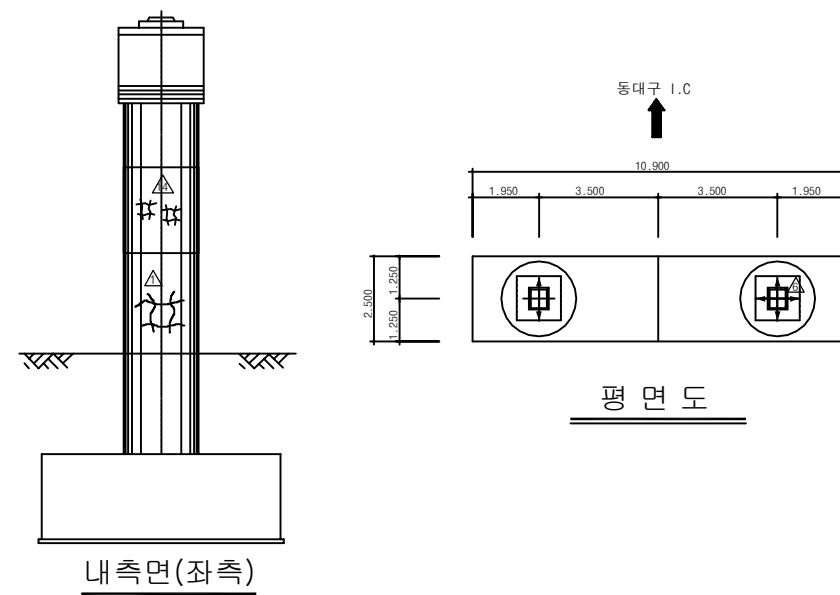

보 수 이 력	
	기 준 규 율
	신 규 규 율
	보수부위재균율
	보 수(기보수)
	보 수(08. 하반기)
	보 수(09. 상반기)
	보 수(09. 하반기)
	보 수(10. 상반기)
	보 수(10. 하반기)
	보 수(11. 상반기)
	보 수(11. 하반기)
	보 수(12. 상반기)
	보 수(12. 하반기)
	보 수(13. 상반기)
	보 수(13. 하반기)
	보 수(14. 상반기)
	보 수(14. 하반기)
	보 수(15. 상반기)
	보 수(15. 하반기)

[illegible]








KEY PLAN

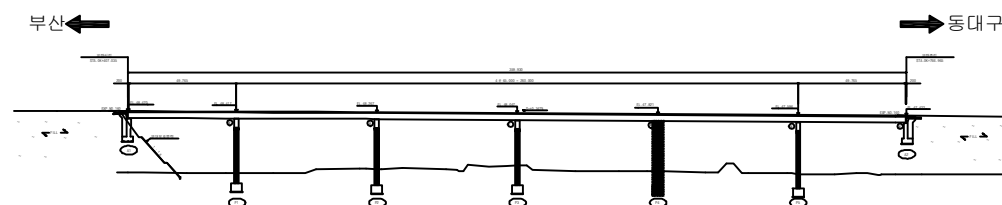

SECTION




용역명	2016년 상반기 시설물 정기점검 용역
과업기간	2016. 04. 18 ~ 2016. 06. 30
발주처	 신대구부산고속도로주식회사
용역사	(주)위드이앤오
도면번호	42

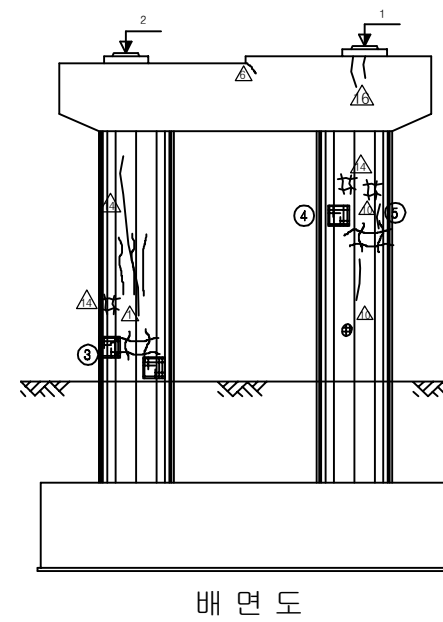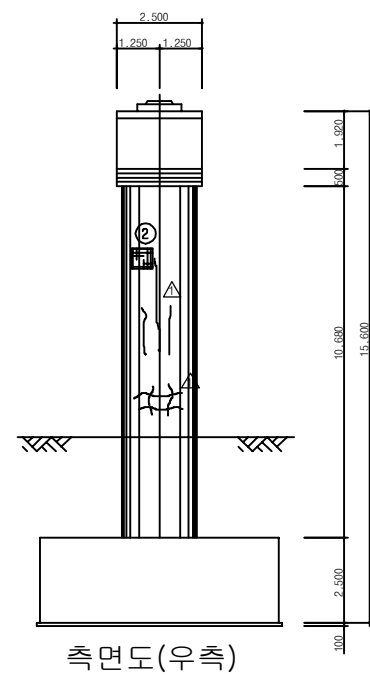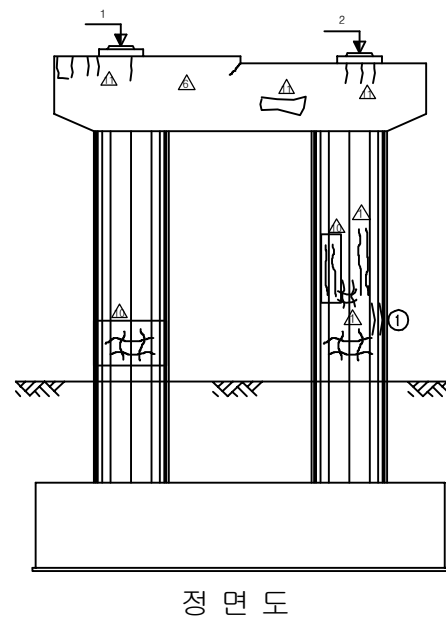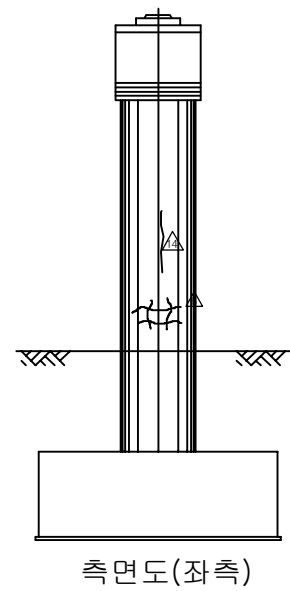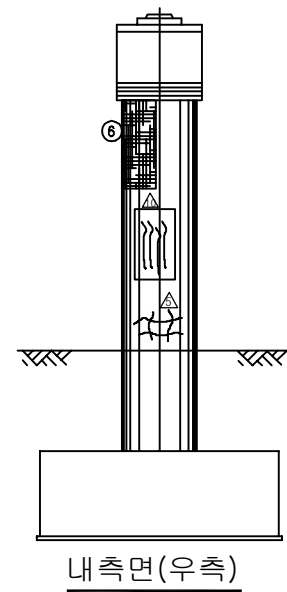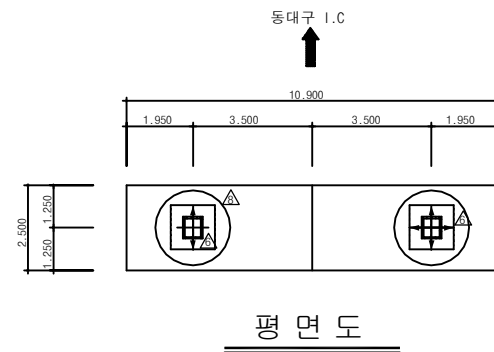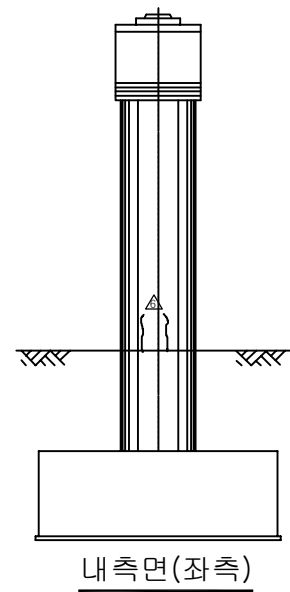


보 수 이 력	
	기 존 규 율
	신 규 규 율
	보수부위재규율
1	보 수(기보수)
2	보 수(08. 하반기)
3	보 수(09. 상반기)
4	보 수(09. 하반기)
5	보 수(10. 상반기)
6	보 수(10. 하반기)
7	보 수(11. 상반기)
8	보 수(11. 하반기)
9	보 수(12. 상반기)
10	보 수(12. 하반기)
11	보 수(13. 상반기)
12	보 수(13. 하반기)
13	보 수(14. 상반기)
14	보 수(14. 하반기)
15	보 수(15. 상반기)
16	보 수(15. 하반기)

[illegible]

KEY PLAN

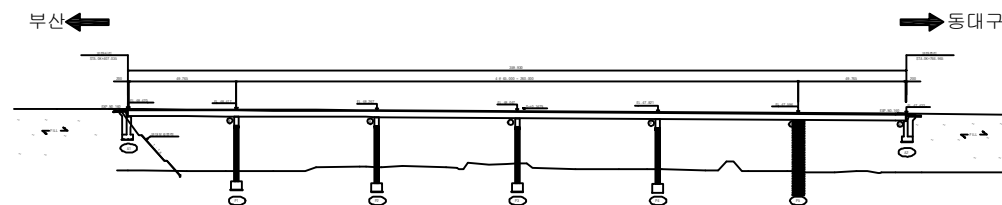


SECTION

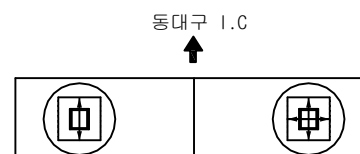

용역명	2016년 상반기 시설물 정기점검 용역
과업기간	2016. 04. 18 ~ 2016. 06. 30
발주처	 신대구부산고속도로주식회사
용역사	(주)위드이앤오
도면번호	43


ID:용계2교(부산)-교면포장 S1

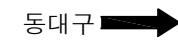

보 수 이 력	
	기 존 규 율
	신 규 규 율
	보수부위재검열
	보 수(기보수)
	보 수(08. 하반기)
	보 수(09. 상반기)
	보 수(09. 하반기)
	보 수(10. 상반기)
	보 수(10. 하반기)
	보 수(11. 상반기)
	보 수(11. 하반기)
	보 수(12. 상반기)
	보 수(12. 하반기)
	보 수(13. 상반기)
	보 수(13. 하반기)
	보 수(14. 상반기)
	보 수(14. 하반기)
	보 수(15. 상반기)
	보 수(15. 하반기)


[illegible]

SECTION

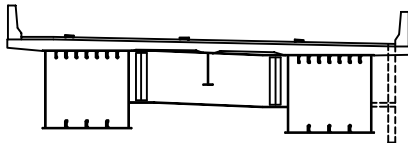

용역명	2016년 상반기 시설물 정기점검 용역
과업기간	2016. 04. 18 ~ 2016. 06. 30
발주처	 신대구부산고속도로주식회사
용역사	(주)위드이앤오
도면번호	1

10:용계2교(부산)-교면포장 S2

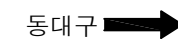

보 수 이 력	
	기 존 규 율
	신 규 규 율
	보수부위재검열
	보 수(기보수)
	보 수(08. 하반기)
	보 수(09. 상반기)
	보 수(09. 하반기)
	보 수(10. 상반기)
	보 수(10. 하반기)
	보 수(11. 상반기)
	보 수(11. 하반기)
	보 수(12. 상반기)
	보 수(12. 하반기)
	보 수(13. 상반기)
	보 수(13. 하반기)
	보 수(14. 상반기)
	보 수(14. 하반기)
	보 수(15. 상반기)
	보 수(15. 하반기)

손상 현황 표


[illegible][illegible]

SECTION



용역명	2016년 상반기 시설물 정기점검 용역
과업기간	2016. 04. 18 ~ 2016. 06. 30
발주처	 신대구부산고속도로주식회사
용역사	(주)위드이앤오
도면번호	2

10:용계2교(부산)-교면포장 S3

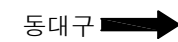


보 수 이 력	
	기 존 규 율
	신 규 규 율
	보수부위재규율
1	보 수(기보수)
2	보 수(08. 하반기)
3	보 수(09. 상반기)
4	보 수(09. 하반기)
5	보 수(10. 상반기)
6	보 수(10. 하반기)
7	보 수(11. 상반기)
8	보 수(11. 하반기)
9	보 수(12. 상반기)
10	보 수(12. 하반기)
11	보 수(13. 상반기)
12	보 수(13. 하반기)
13	보 수(14. 상반기)
14	보 수(14. 하반기)
15	보 수(15. 상반기)
16	보 수(15. 하반기)

[illegible]

주) 손상의 폭과 길이는 m 이며, 단 균열의 폭은 mm 임


SECTION

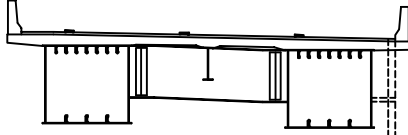


용역명	2016년 상반기 시설물 정기점검 용역
과업기간	2016. 04. 18 ~ 2016. 06. 30
발주처	 신대구부산고속도로주식회사
용역사	(주)위드이앤오
도면번호	3

10:용계2교(부산)-교면포장 S4

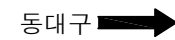



SECTION

보 수 이 력	
	기 존 규 율
	신 규 규 율
	보수부위재규율
1	보 수(기보수)
2	보 수(08. 하반기)
3	보 수(09. 상반기)
4	보 수(09. 하반기)
5	보 수(10. 상반기)
6	보 수(10. 하반기)
7	보 수(11. 상반기)
8	보 수(11. 하반기)
9	보 수(12. 상반기)
10	보 수(12. 하반기)
11	보 수(13. 상반기)
12	보 수(13. 하반기)
13	보 수(14. 상반기)
14	보 수(14. 하반기)
15	보 수(15. 상반기)
16	보 수(15. 하반기)

[illegible]

용역명	2016년 상반기 시설물 정기점검 용역
과업기간	2016. 04. 18 ~ 2016. 06. 30
발주처	 신대구부산고속도로주식회사
용역사	(주)위드이앤오
도면번호	4

10:용계2교(부산)-교면포장 S5

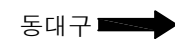


보 수 이 력	
	기 존 규 율
	신 규 규 율
	보수부위재규율
1	보 수(기보수)
2	보 수(08. 하반기)
3	보 수(09. 상반기)
4	보 수(09. 하반기)
5	보 수(10. 상반기)
6	보 수(10. 하반기)
7	보 수(11. 상반기)
8	보 수(11. 하반기)
9	보 수(12. 상반기)
10	보 수(12. 하반기)
11	보 수(13. 상반기)
12	보 수(13. 하반기)
13	보 수(14. 상반기)
14	보 수(14. 하반기)
15	보 수(15. 상반기)
16	보 수(15. 하반기)

[illegible]

SECTION

용역명	2016년 상반기 시설물 정기점검 용역
과업기간	2016. 04. 18 ~ 2016. 06. 30
발주처	 신대구부산고속도로주식회사
용역사	(주)위드이앤오
도면번호	5


10:용계2교(부산)-교면포장 S6

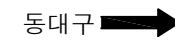

보 수 이 려	
	기 준 급 열
	신 규 급 열
	보수부위재급열
	보 수(기보수)
	보 수(08. 하반기)
	보 수(09. 상반기)
	보 수(09. 하반기)
	보 수(10. 상반기)
	보 수(10. 하반기)
	보 수(11. 상반기)
	보 수(11. 하반기)
	보 수(12. 상반기)
	보 수(12. 하반기)
	보 수(13. 상반기)
	보 수(13. 하반기)
	보 수(14. 상반기)
	보 수(14. 하반기)
	보 수(15. 상반기)
	보 수(15. 하반기)


[illegible][illegible]

SECTION

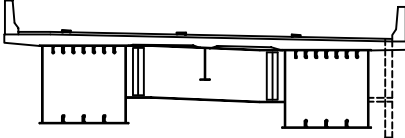

용역명	2016년 상반기 시설물 정기점검 용역
과업기간	2016. 04. 18 ~ 2016. 06. 30
발주처	 신대구부산고속도로주식회사
용역사	(주)위드이앤오
도면번호	6


ID:용계2교(부산)-바닥판하면 S1

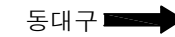

보 수 이 력	
	기 존 규 모
	신 규 규 모
	보수부위재균열
	보 수(기보수)
	보 수(08. 하반기)
	보 수(09. 상반기)
	보 수(09. 하반기)
	보 수(10. 상반기)
	보 수(10. 하반기)
	보 수(11. 상반기)
	보 수(11. 하반기)
	보 수(12. 상반기)
	보 수(12. 하반기)
	보 수(13. 상반기)
	보 수(13. 하반기)
	보 수(14. 상반기)
	보 수(14. 하반기)
	보 수(15. 상반기)
	보 수(15. 하반기)


[illegible]

SECTION

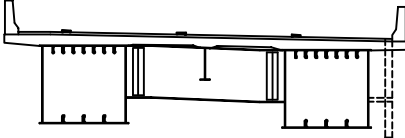

용역명	2016년 상반기 시설물 정기점검 용역
과업기간	2016. 04. 18 ~ 2016. 06. 30
발주처	 신대구부산고속도로주식회사
용역사	(주)위드이앤오
도면번호	7

ID:용계2교(부산)-바닥판하면 S2

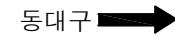


손상 현황 표

주) 손상의 폭과 길이는 m 이며, 단 균열의 폭은 mm 임


SECTION

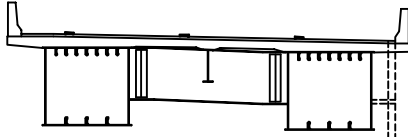


용역명	2016년 상반기 시설물 정기점검 용역
과업기간	2016. 04. 18 ~ 2016. 06. 30
발주처	 신대구부산고속도로주식회사
용역사	(주)위드이앤오
도면번호	8


ID:용계2교(부산)-바닥판하면 S3




손상 현황 표

주) 손상의 폭과 길이는 m 이며, 단 균열의 폭은 mm 임

KEY PLAN

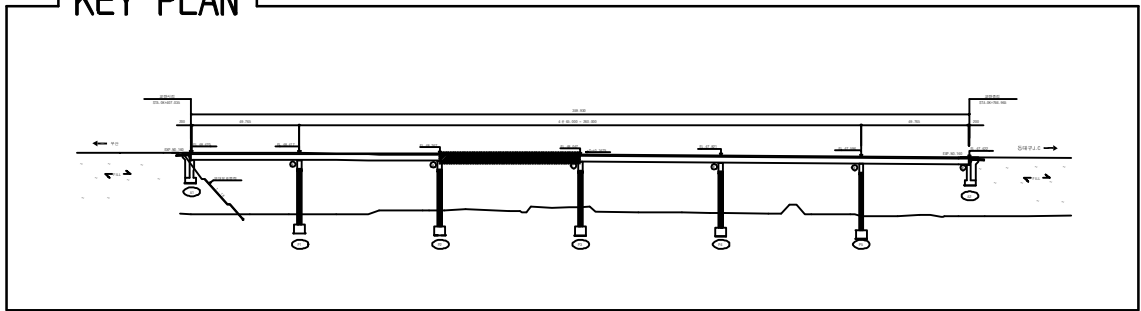


SECTION

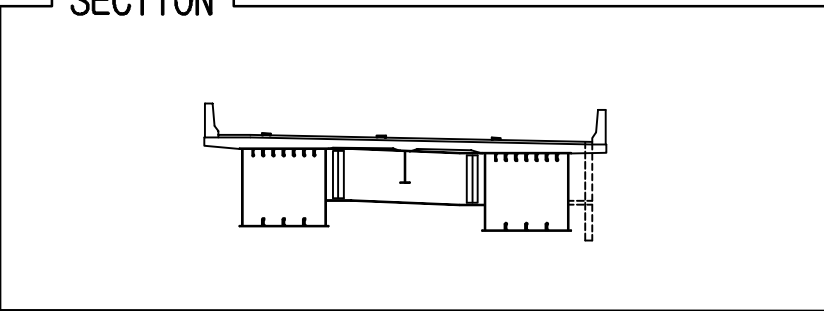

용역명	2016년 상반기 시설물 정기점검 용역
과업기간	2016. 04. 18 ~ 2016. 06. 30
발주처	 신대구부산고속도로주식회사
용역사	(주)위드이앤오
도면번호	9

ID:용계2교(부산)-바닥판하면 S4

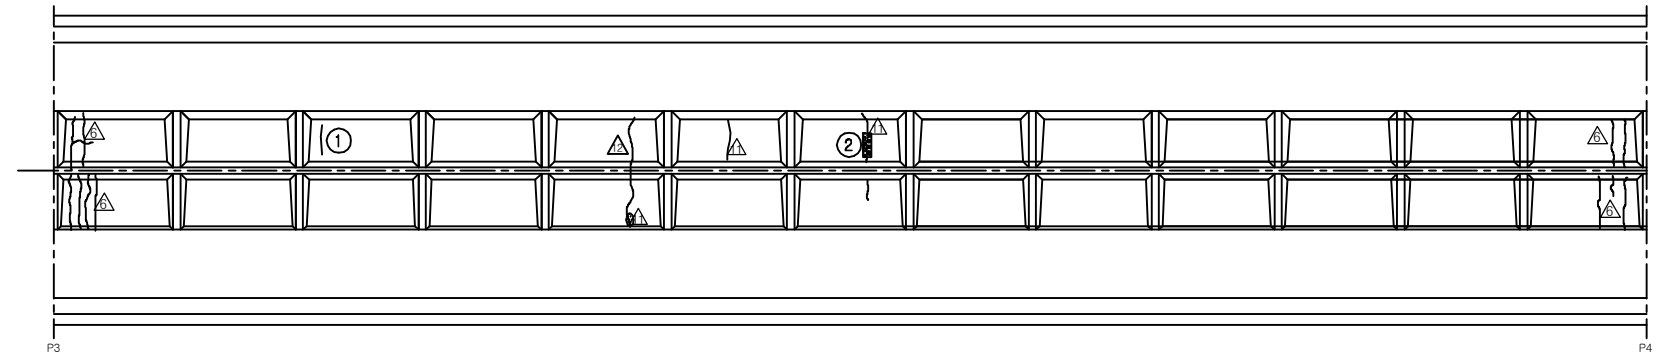

← 부산


동대구 →

손상 현황 표


[illegible]

주) 손상의 폭과 길이는 m 이며, 단 균열의 폭은 mm 임

KEY PLAN

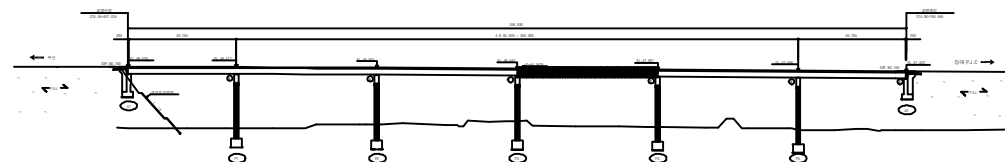

SECTION _____

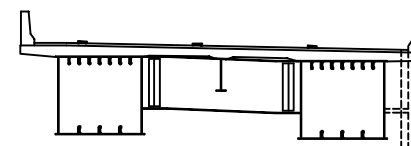

용역명	2016년 상반기 시설물 정기점검 용역
과업기간	2016. 04. 18 ~ 2016. 06. 30
발주처	 신대구부산고속도로주식회사
용역사	(주)위드이앤오
도면번호	10

10:용계2교(부산)-바닥판하면 S5



동대구 ➡

손상 현황 표

주) 손상의 폭과 길이는 m 이며, 단 균열의 폭은 mm 임


KEY PLAN

KEY PLAN

BRIDGE

KEY PLAN

SECTION

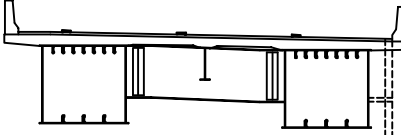

도면번호 | 11

ID:용계2교(부산)-바닥판하면 S6



동대구 →


손상 현황 표

[illegible]

KEY PLAN











SECTION


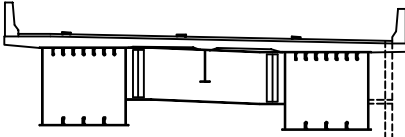




용역명	2016년 상반기 시설물 정기점검 용역
과업기간	2016. 04. 18 ~ 2016. 06. 30
발주처	 신대구부산고속도로주식회사
용역사	(주)위드이앤오
도면번호	12

         ID:용계2교(부산)-거더외부(G1) S1

보 수 이 려	
	기 존 규 율
	신 규 규 율
	보수부위재균열
	보 수(기보수)
	보 수(08. 하반기)
	보 수(09. 상반기)
	보 수(09. 하반기)
	보 수(10. 상반기)
	보 수(10. 하반기)
	보 수(11. 상반기)
	보 수(11. 하반기)
	보 수(12. 상반기)
	보 수(12. 하반기)
	보 수(13. 상반기)
	보 수(13. 하반기)
	보 수(14. 상반기)
	보 수(14. 하반기)
	보 수(15. 상반기)
	보 수(15. 하반기)

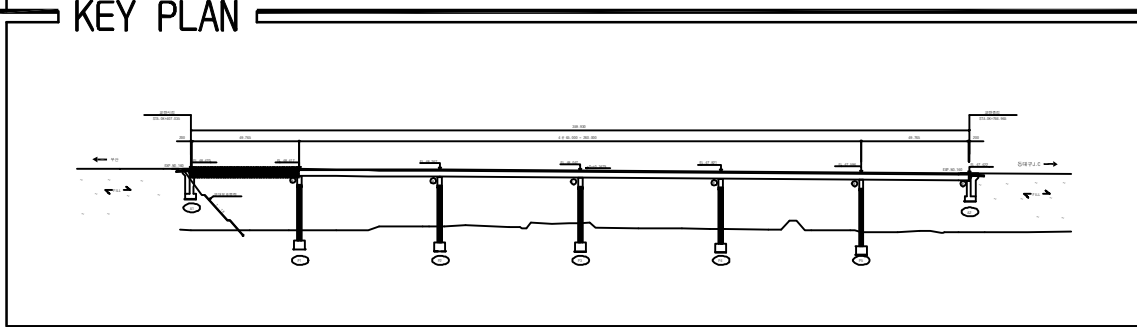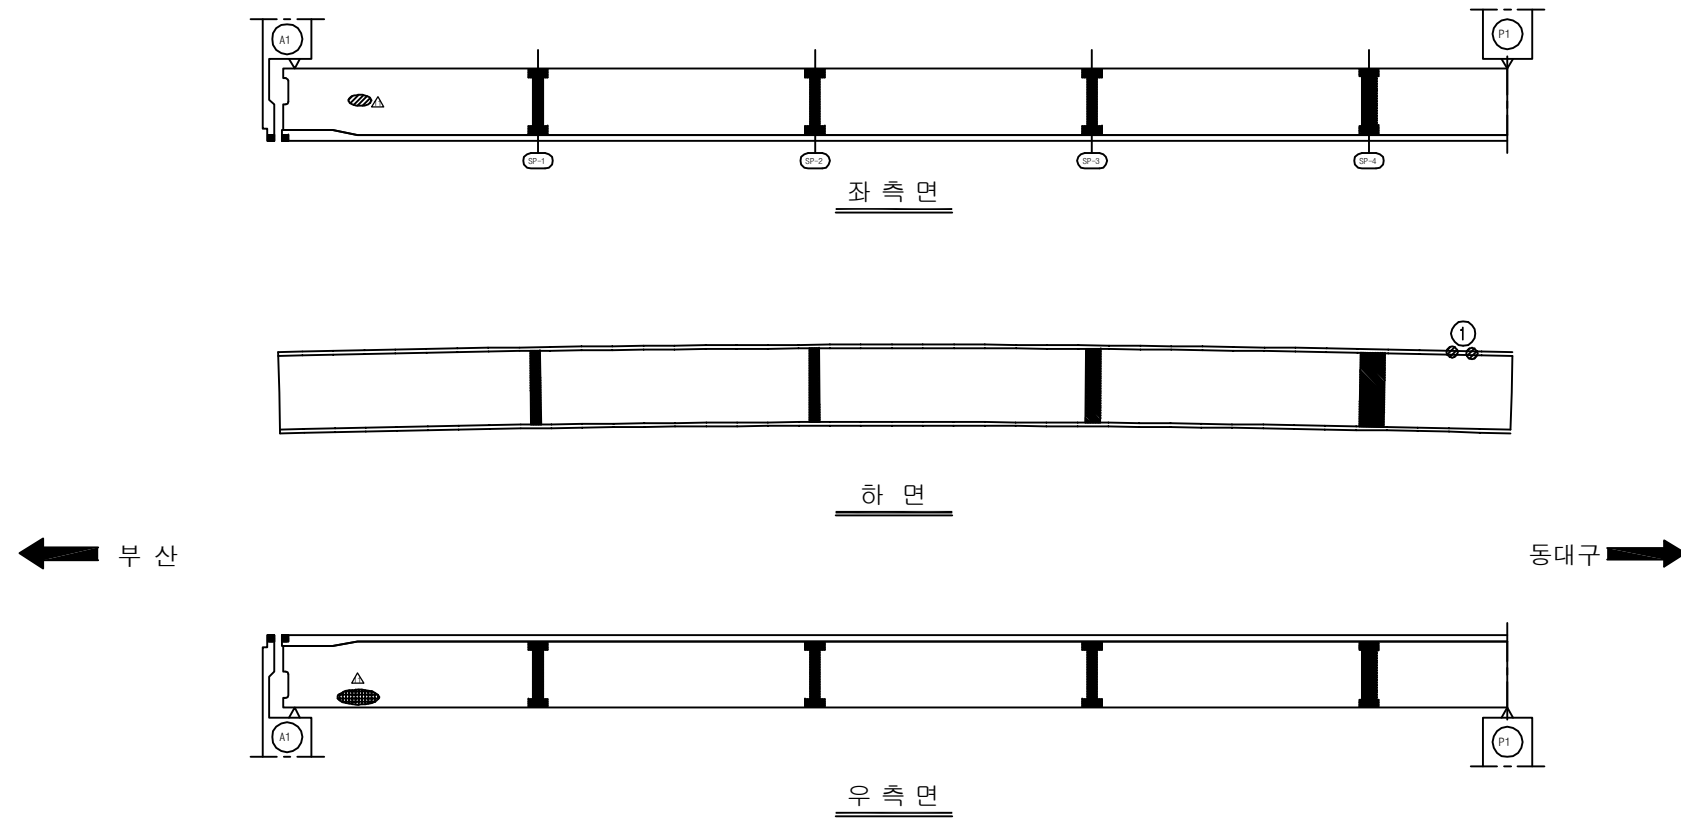[illegible]


SECTION

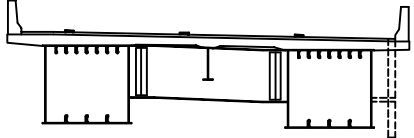

용역명	2016년 상반기 시설물 정기점검 용역
과업기간	2016. 04. 18 ~ 2016. 06. 30
발주처	 신대구부산고속도로주식회사
용역사	(주)위드이앤오
도면번호	13

ID:용계2교(부산)-거더외부(G1) S2


보 수 이 렵	
	기 존 규 역
	신 규 규 역
	보 수 부 위 재 규 역
1	보 수 (기 보 수)
2	보 수 (08. 하 반 기)
3	보 수 (09. 상 반 기)
4	보 수 (09. 하 반 기)
5	보 수 (10. 상 반 기)
6	보 수 (10. 하 반 기)
7	보 수 (11. 상 반 기)
8	보 수 (11. 하 반 기)
9	보 수 (12. 상 반 기)
10	보 수 (12. 하 반 기)
11	보 수 (13. 상 반 기)
12	보 수 (13. 하 반 기)
13	보 수 (14. 상 반 기)
14	보 수 (14. 하 반 기)
15	보 수 (15. 상 반 기)
16	보 수 (15. 하 반 기)

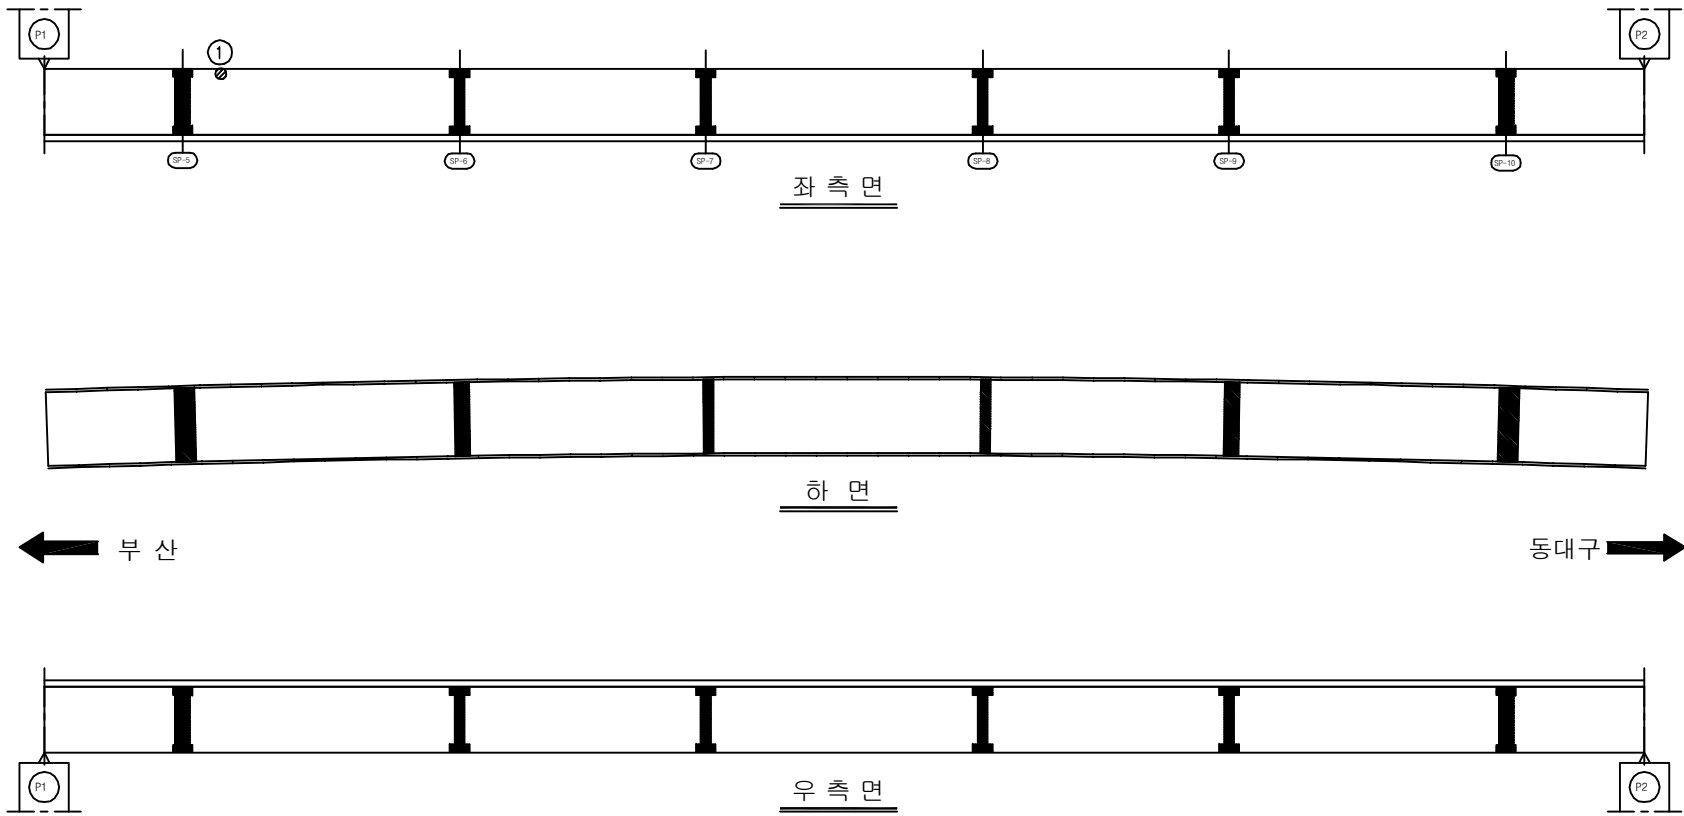[illegible]

주) 손상의 폭과 길이는 m 이며, 단 균열의 폭은 mm 임

KEY PLAN

SECTION

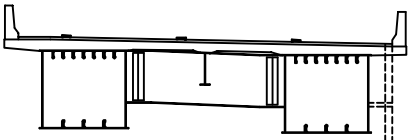

용역명	2016년 상반기 시설물 정기점검 용역
과업기간	2016. 04. 18 ~ 2016. 06. 30
발주처	 신대구부산고속도로주식회사
용역사	(주)위드이앤오
도면번호	14


ID:용계2교(부산)-거더외부(G1) S3

보 수 이 력	
	기 존 규 역
	신 규 규 역
	보 수 부 위 재 규 역
1	보 수 (기보수)
2	보 수 (08. 하반기)
3	보 수 (09. 상반기)
4	보 수 (09. 하반기)
5	보 수 (10. 상반기)
6	보 수 (10. 하반기)
7	보 수 (11. 상반기)
8	보 수 (11. 하반기)
9	보 수 (12. 상반기)
10	보 수 (12. 하반기)
11	보 수 (13. 상반기)
12	보 수 (13. 하반기)
13	보 수 (14. 상반기)
14	보 수 (14. 하반기)
15	보 수 (15. 상반기)
16	보 수 (15. 하반기)

손상 현황 표

[illegible]

주) 손상의 폭과 길이는 m 이며, 단 균열의 폭은 mm 임

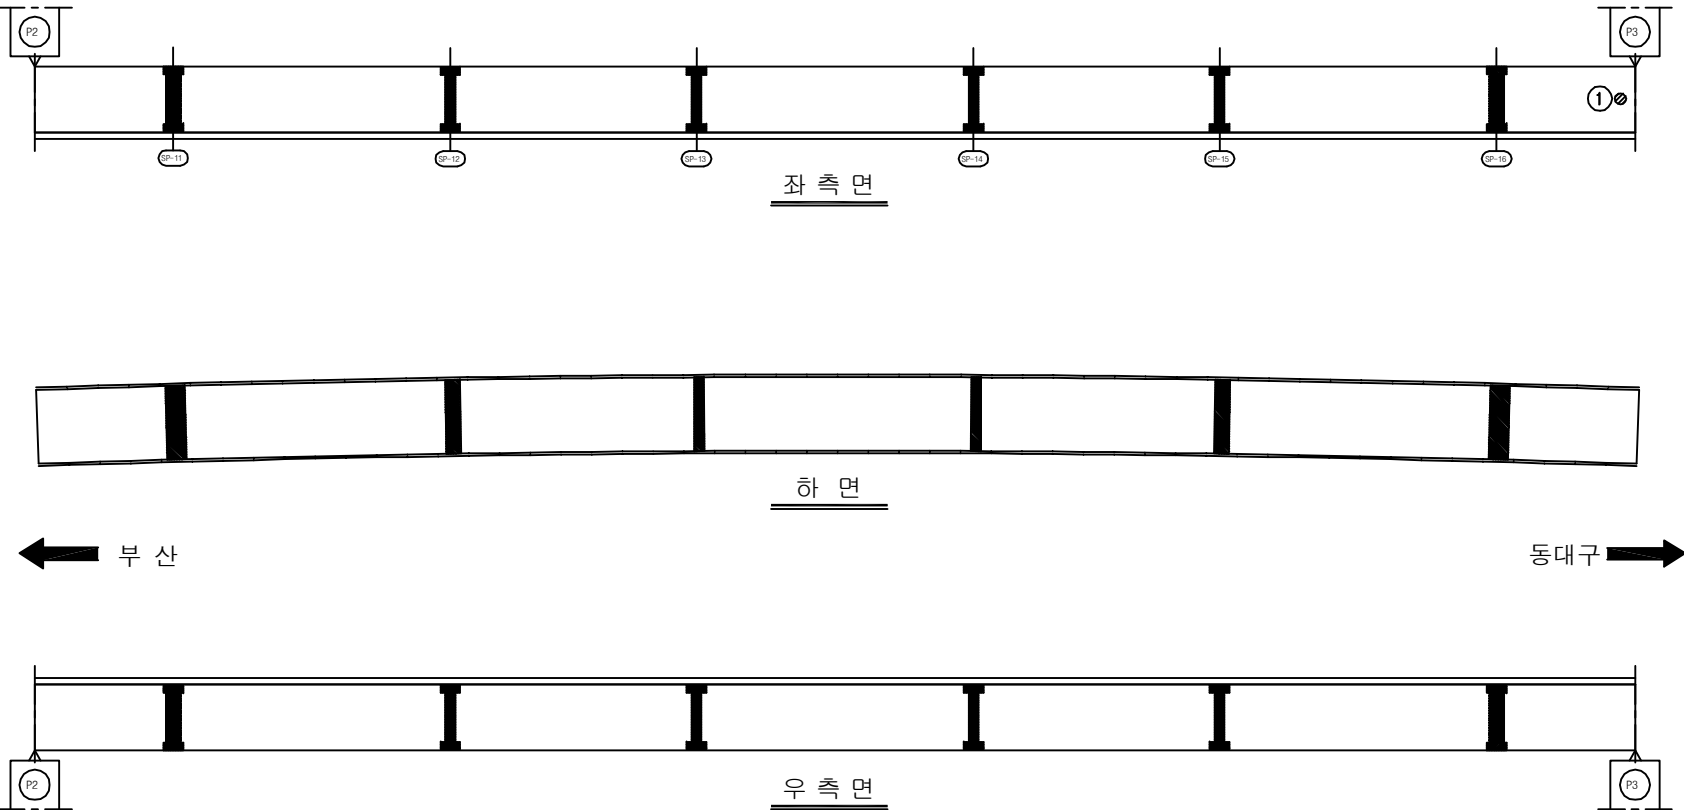


KEY PLAN




SECTION

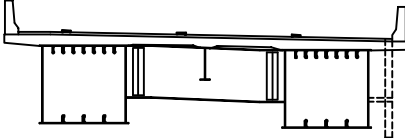

용역명	2016년 상반기 시설물 정기점검 용역
과업기간	2016. 04. 18 ~ 2016. 06. 30
발주처	 신대구부산고속도로주식회사
용역사	(주)위드이앤오
도면번호	15


ID:용계2교(부산)-거더외부(G1) S4

보 수 이 력	
	기 존 규 역
	신 규 규 역
	보 수 부 위 재 규 역
1	보 수 (기보수)
2	보 수 (08. 하반기)
3	보 수 (09. 상반기)
4	보 수 (09. 하반기)
5	보 수 (10. 상반기)
6	보 수 (10. 하반기)
7	보 수 (11. 상반기)
8	보 수 (11. 하반기)
9	보 수 (12. 상반기)
10	보 수 (12. 하반기)
11	보 수 (13. 상반기)
12	보 수 (13. 하반기)
13	보 수 (14. 상반기)
14	보 수 (14. 하반기)
15	보 수 (15. 상반기)
16	보 수 (15. 하반기)

손상 현황 표

[illegible]


주) 손상의 폭과 길이는 m 이며, 단 균열의 폭은 mm 임

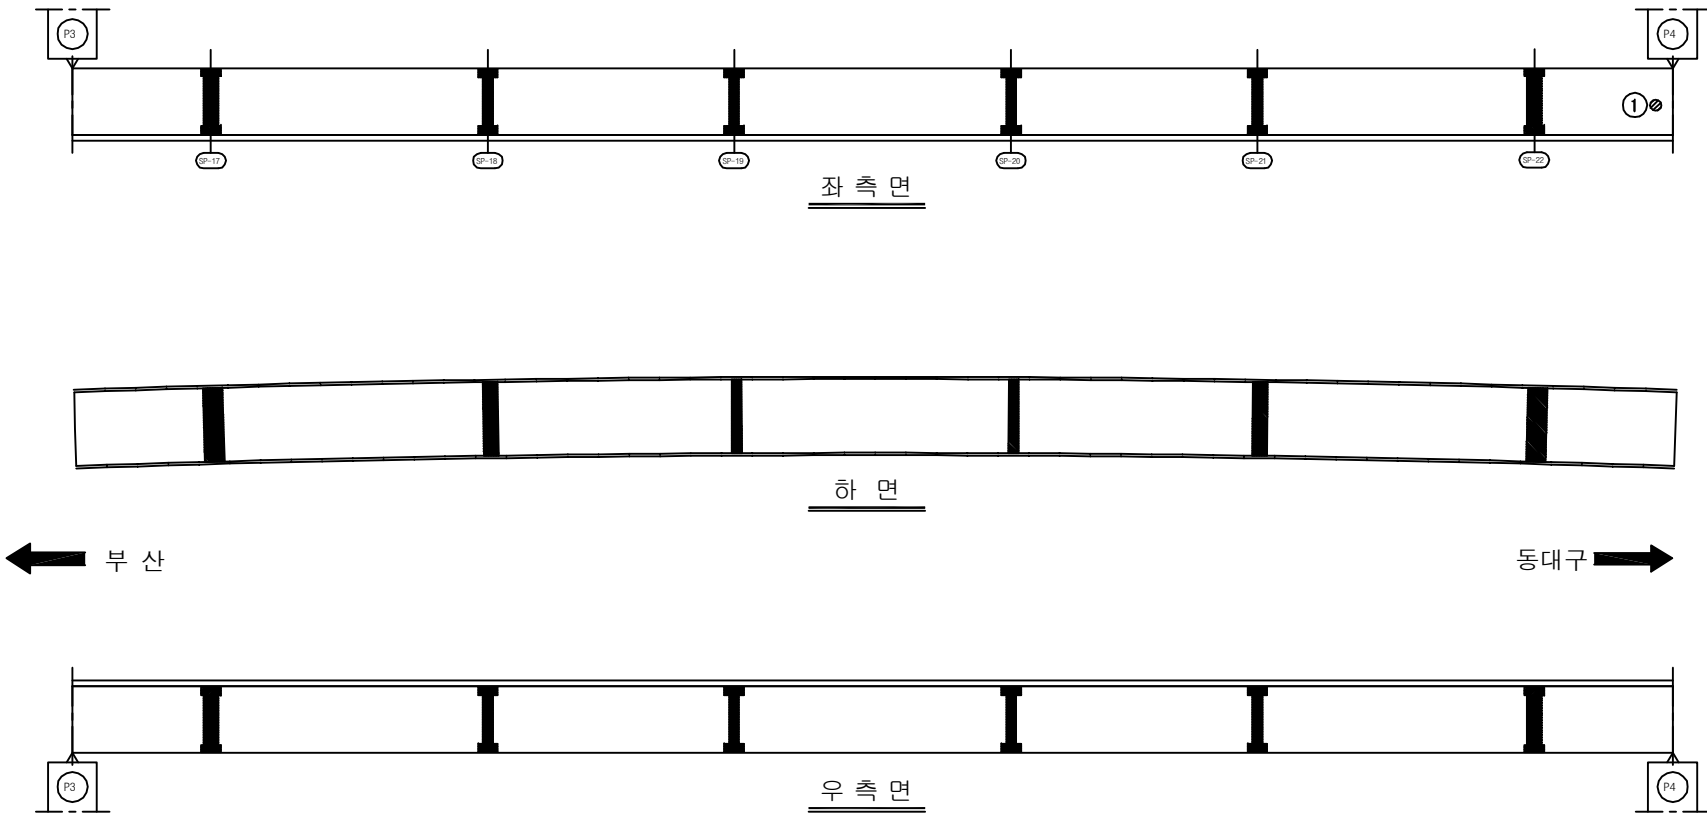

KEY PLAN




SECTION

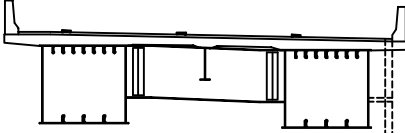


용역명	2016년 상반기 시설물 정기점검 용역
과업기간	2016. 04. 18 ~ 2016. 06. 30
발주처	 신대구부산고속도로주식회사
용역사	(주)위드이앤오
도면번호	16

ID:용계2교(부산)-거더외부(G1) S5

보 수 이 력	
	기 존 규 율
	신 규 규 율
	보수부위재검열
①	보 수(기보수)
②	보 수(08. 하반기)
③	보 수(09. 상반기)
④	보 수(09. 하반기)
⑤	보 수(10. 상반기)
⑥	보 수(10. 하반기)
⑦	보 수(11. 상반기)
⑧	보 수(11. 하반기)
⑨	보 수(12. 상반기)
⑩	보 수(12. 하반기)
⑪	보 수(13. 상반기)
⑫	보 수(13. 하반기)
⑬	보 수(14. 상반기)
⑭	보 수(14. 하반기)
⑮	보 수(15. 상반기)
⑯	보 수(15. 하반기)

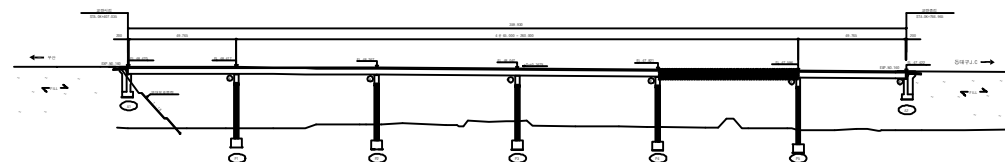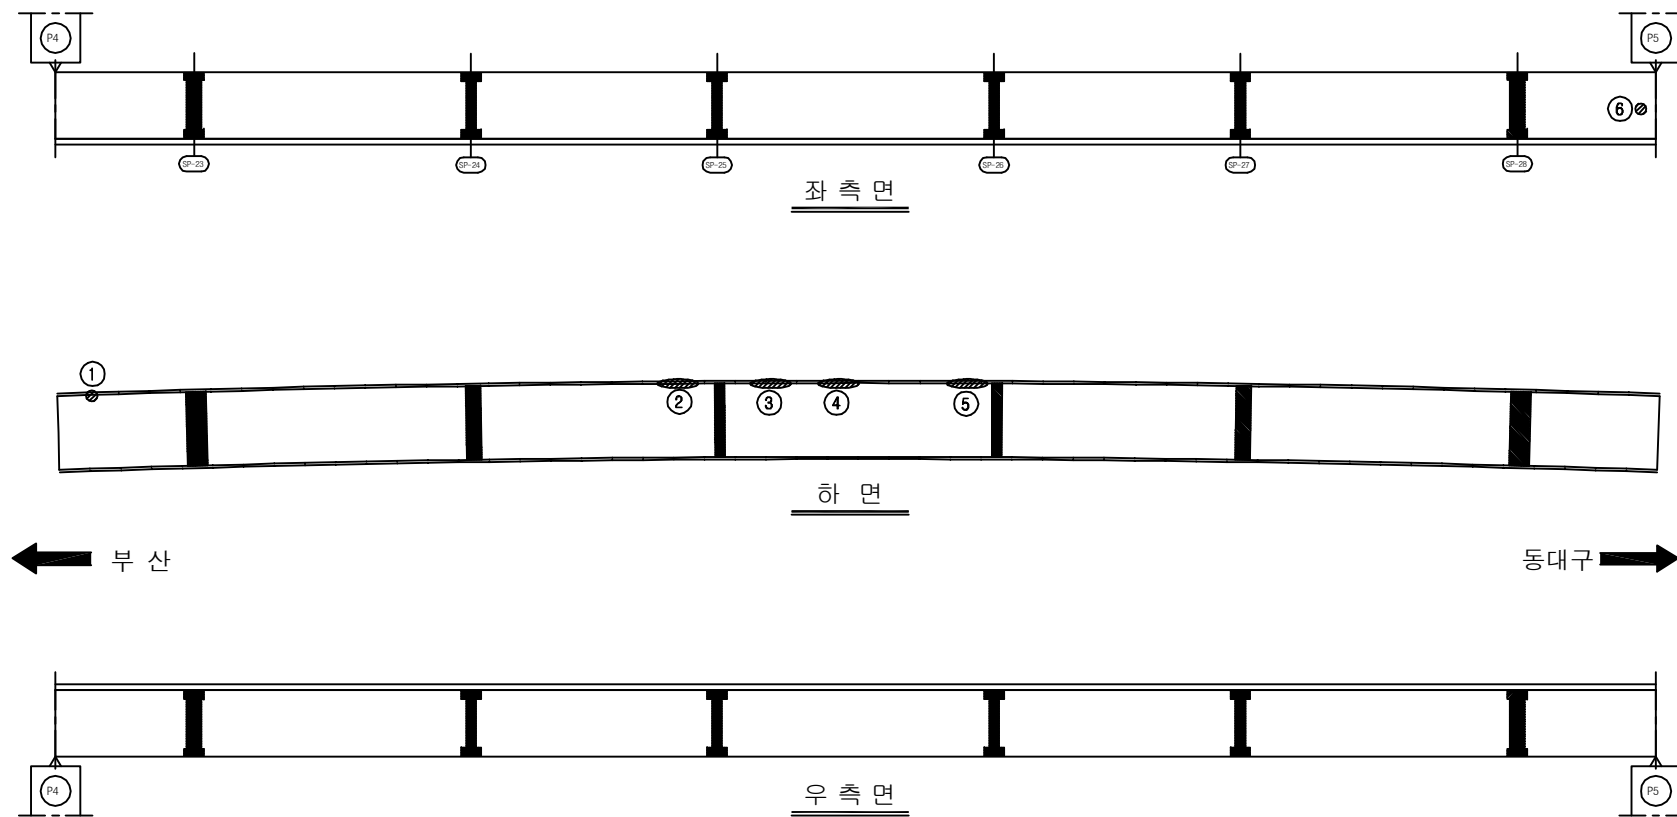[illegible]

SECTION

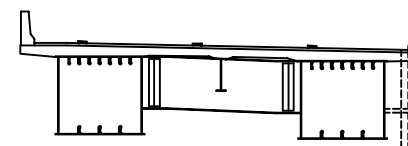

용역명	2016년 상반기 시설물 정기점검 용역
과업기간	2016. 04. 18 ~ 2016. 06. 30
발주처	 신대구부산고속도로주식회사
용역사	(주)위드이앤오
도면번호	17


ID:용계2교(부산)-거더외부(G1) S6

보 수 이 력	
	기 존 규 율
	신 규 규 율
	보수부위재검열
	보 수(기보수)
	보 수(08. 하반기)
	보 수(09. 상반기)
	보 수(09. 하반기)
	보 수(10. 상반기)
	보 수(10. 하반기)
	보 수(11. 상반기)
	보 수(11. 하반기)
	보 수(12. 상반기)
	보 수(12. 하반기)
	보 수(13. 상반기)
	보 수(13. 하반기)
	보 수(14. 상반기)
	보 수(14. 하반기)
	보 수(15. 상반기)
	보 수(15. 하반기)

손상 현황 표

[illegible]


주) 손상의 폭과 길이는 m 이며, 단 균열의 폭은 mm 임

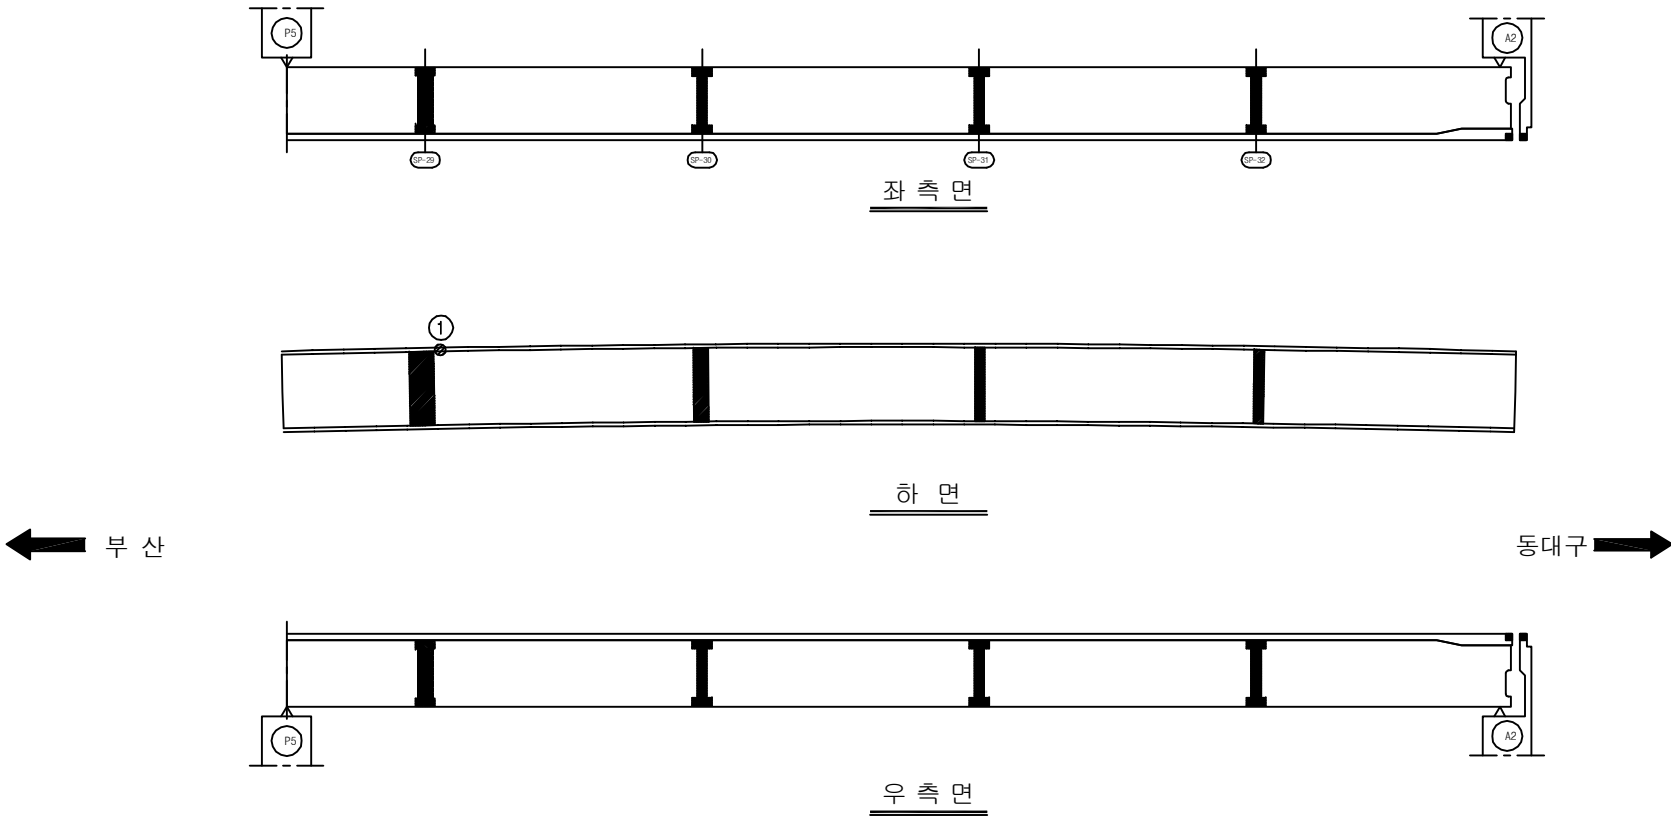

KEY PLAN


SECTION

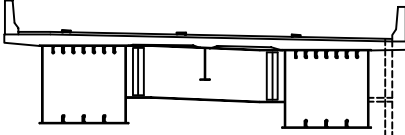



용역명	2016년 상반기 시설물 정기점검 용역
과업기간	2016. 04. 18 ~ 2016. 06. 30
발주처	 신대구부산고속도로주식회사
용역사	(주)위드이앤오
도면번호	18

ID:용계2교(부산)-거더외부(G2) S1


보수이력	
	기존근월
	신규근월
	보수부위재근월
1	보수(기보수)
2	보수(08. 하반기)
3	보수(09. 상반기)
4	보수(09. 하반기)
5	보수(10. 상반기)
6	보수(10. 하반기)
7	보수(11. 상반기)
8	보수(11. 하반기)
9	보수(12. 상반기)
10	보수(12. 하반기)
11	보수(13. 상반기)
12	보수(13. 하반기)
13	보수(14. 상반기)
14	보수(14. 하반기)
15	보수(15. 상반기)
16	보수(15. 하반기)

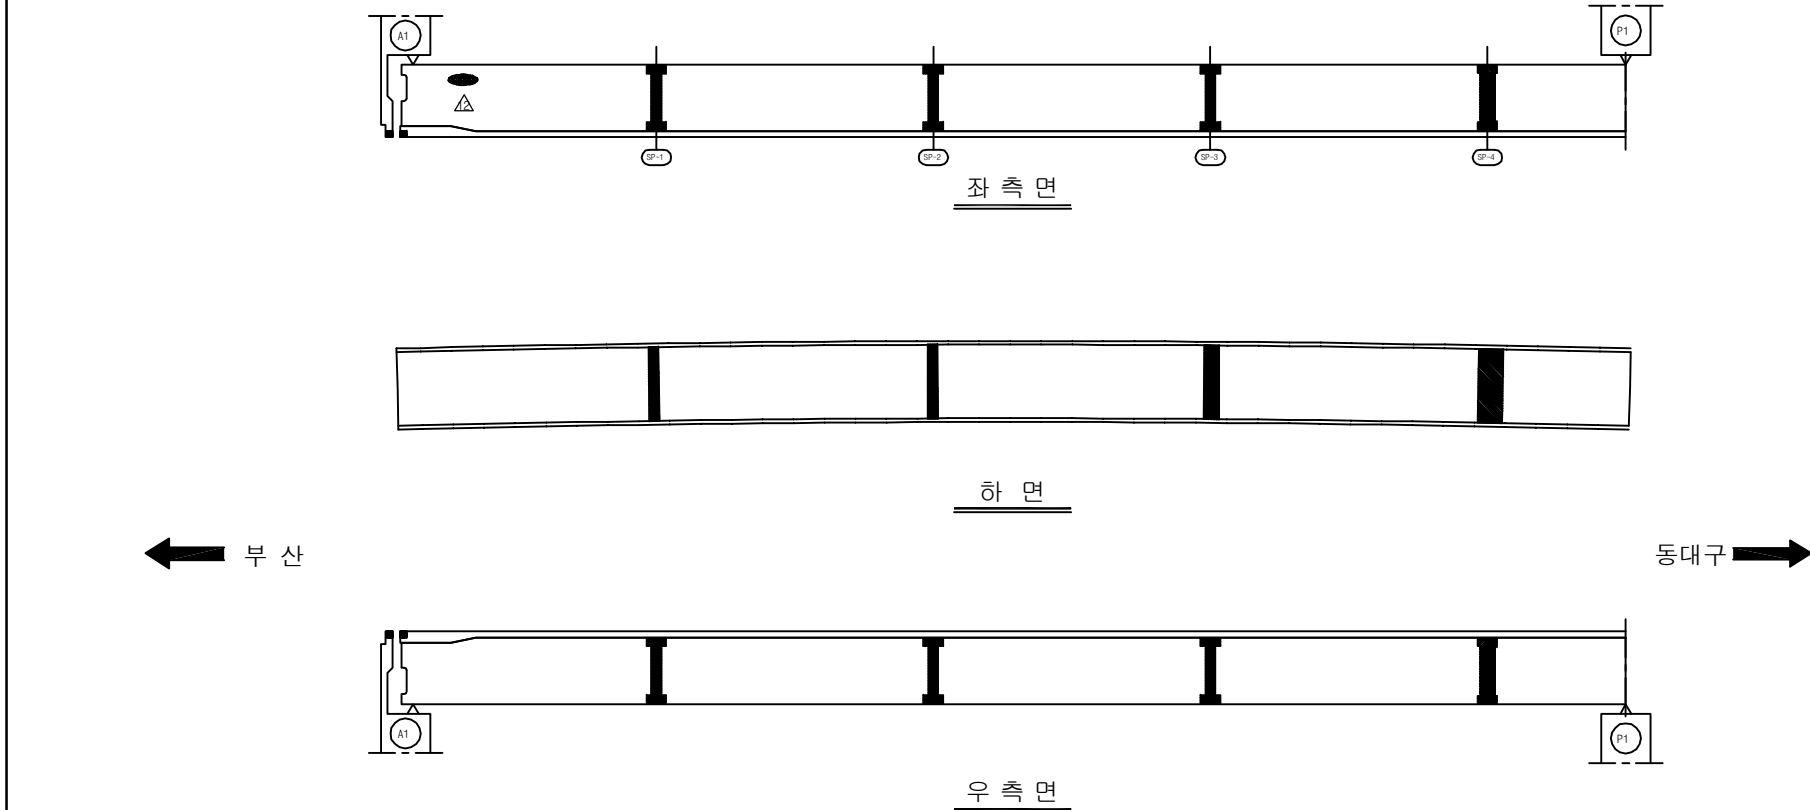[illegible]

KEY PLAN

KEY PLAN

SECTION

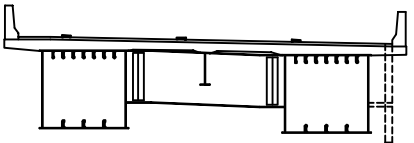


용역명	2016년 상반기 시설물 정기점검 용역
과업기간	2016. 04. 18 ~ 2016. 06. 30
발주처	 신대구부산고속도로주식회사
용역사	(주)위드이앤오
도면번호	19

ID:용계2교(부산)-거더외부(G2) S2

보 수 이 력	
	기 존 규 율
	신 규 규 율
	보수부위재검열
	보 수(기보수)
	보 수(08. 하반기)
	보 수(09. 상반기)
	보 수(09. 하반기)
	보 수(10. 상반기)
	보 수(10. 하반기)
	보 수(11. 상반기)
	보 수(11. 하반기)
	보 수(12. 상반기)
	보 수(12. 하반기)
	보 수(13. 상반기)
	보 수(13. 하반기)
	보 수(14. 상반기)
	보 수(14. 하반기)
	보 수(15. 상반기)
	보 수(15. 하반기)

손상 현황 표

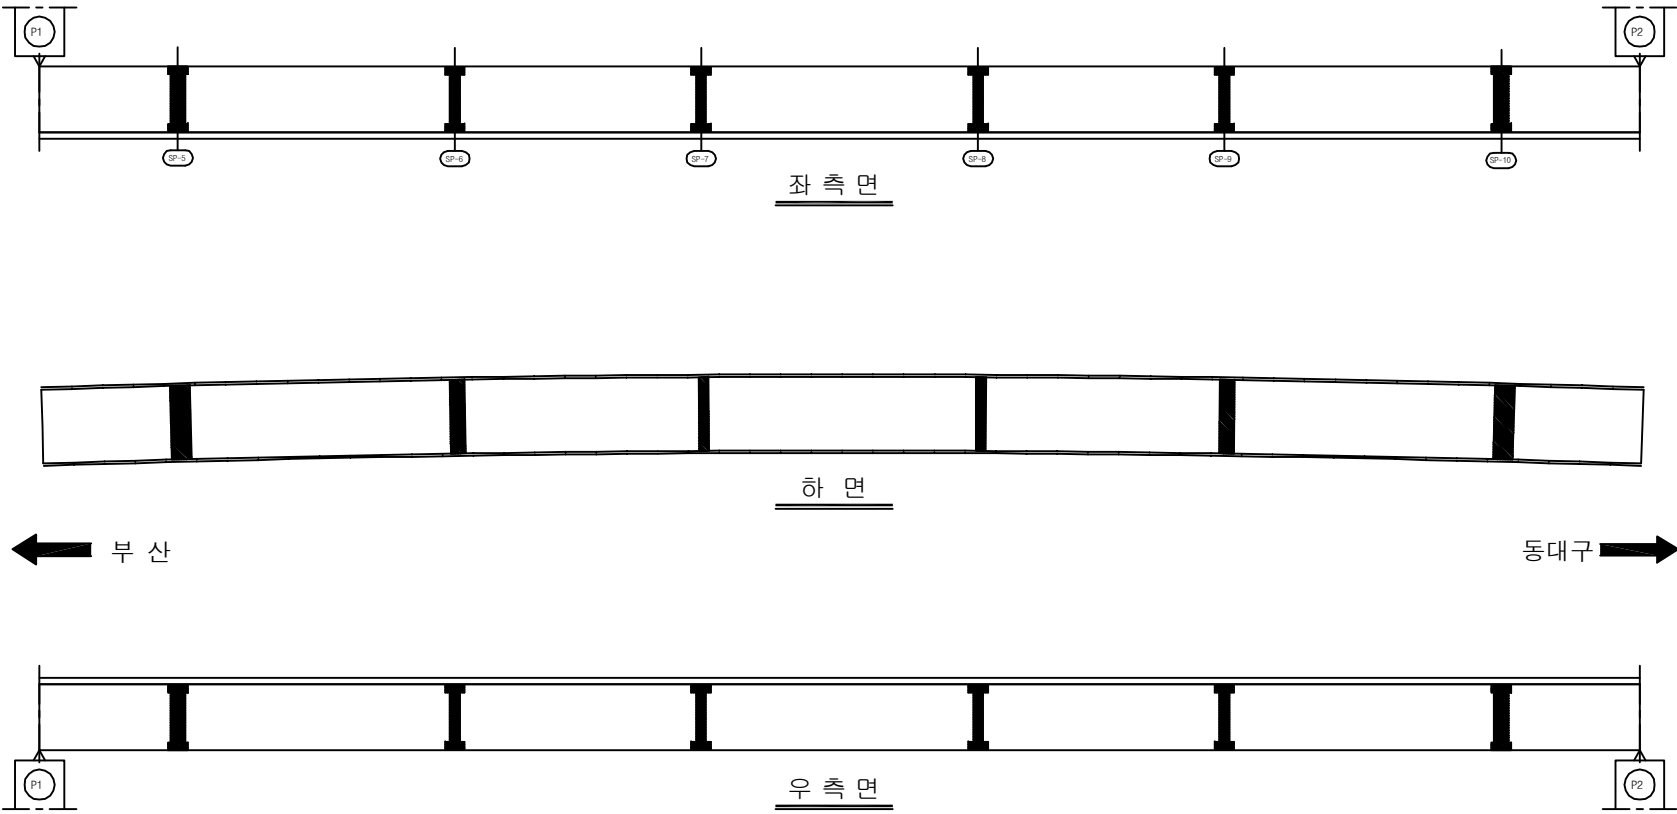[illegible]

KEY PLAN




0 100

BRIDGE

SPAN

SECTION

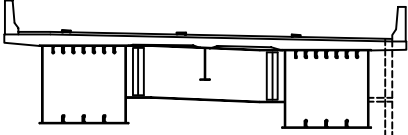

용역명	2016년 상반기 시설물 정기점검 용역
과업기간	2016. 04. 18 ~ 2016. 06. 30
발주처	 신대구부산고속도로주식회사
용역사	(주)위드이앤오
도면번호	20


ID:용계2교(부산)-거더외부(G2) S3

보 수 이 력	
	기 존 규 역
	신 규 규 역
	보 수 부 위 재 규 역
1	보 수 (기보수)
2	보 수 (08. 하반기)
3	보 수 (09. 상반기)
4	보 수 (09. 하반기)
5	보 수 (10. 상반기)
6	보 수 (10. 하반기)
7	보 수 (11. 상반기)
8	보 수 (11. 하반기)
9	보 수 (12. 상반기)
10	보 수 (12. 하반기)
11	보 수 (13. 상반기)
12	보 수 (13. 하반기)
13	보 수 (14. 상반기)
14	보 수 (14. 하반기)
15	보 수 (15. 상반기)
16	보 수 (15. 하반기)

손상 현황 표

[illegible]

주) 손상의 폭과 길이는 m 이며, 단 균열의 폭은 mm 임

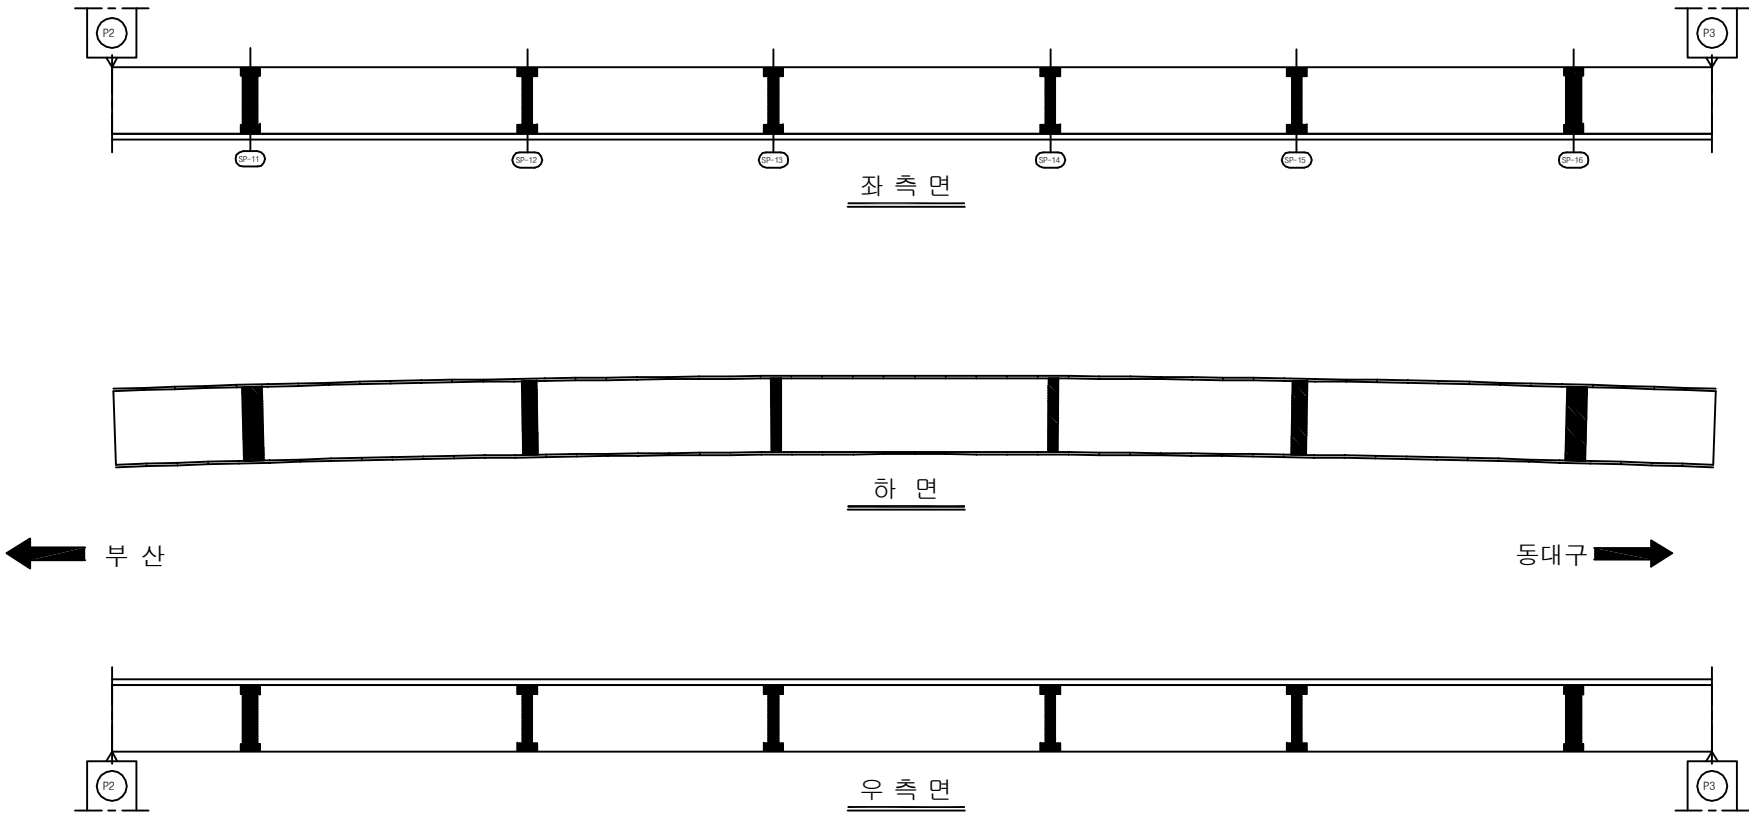


KEY PLAN



The key plan shows the bridge's location on a road network. The bridge is highlighted in black. The plan shows the bridge crossing a road, with various dimensions and labels indicating its position and structure.

SECTION

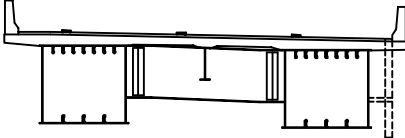


용역명	2016년 상반기 시설물 정기점검 용역
과업기간	2016. 04. 18 ~ 2016. 06. 30
발주처	 신대구부산고속도로주식회사
용역사	(주)위드이앤오
도면번호	21


ID:용계2교(부산)-거더외부(G2) S4

보 수 이 력	
	기 존 규 율
	신 규 규 율
	보수부위재검열
	보 수(기보수)
	보 수(08. 하반기)
	보 수(09. 상반기)
	보 수(09. 하반기)
	보 수(10. 상반기)
	보 수(10. 하반기)
	보 수(11. 상반기)
	보 수(11. 하반기)
	보 수(12. 상반기)
	보 수(12. 하반기)
	보 수(13. 상반기)
	보 수(13. 하반기)
	보 수(14. 상반기)
	보 수(14. 하반기)
	보 수(15. 상반기)
	보 수(15. 하반기)


손상 현황 표

[illegible]

주) 손상의 폭과 길이는 m 이며, 단 균열의 폭은 mm 임

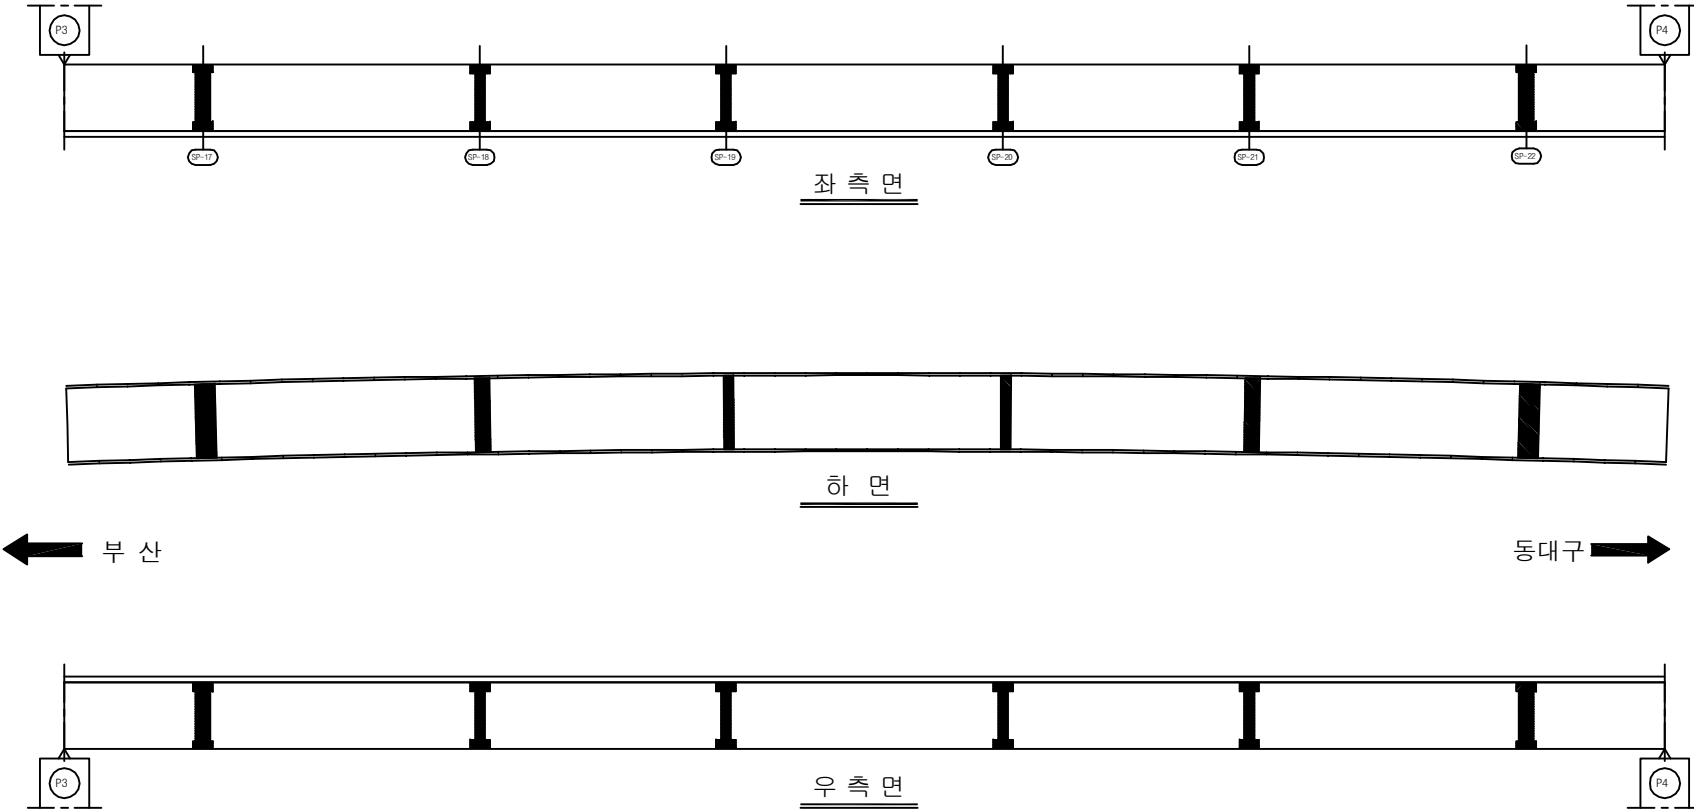[illegible]

SECTION

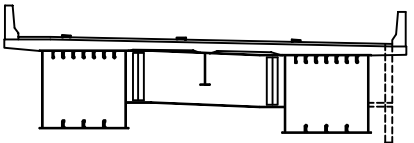


용역명	2016년 상반기 시설물 정기점검 용역
과업기간	2016. 04. 18 ~ 2016. 06. 30
발주처	 신대구부산고속도로주식회사
용역사	(주)위드이앤오
도면번호	22

ID:용계2교(부산)-거더외부(G2) S5


보 수 이 력	
<u> </u>	기 존 규 율
<u> </u>	신 규 규 율
<u> </u>	보수부위재규율
<u>1</u> <u> </u>	보 수(기보수)
<u>2</u> <u> </u>	보 수(08. 하반기)
<u>3</u> <u> </u>	보 수(09. 상반기)
<u>4</u> <u> </u>	보 수(09. 하반기)
<u>5</u> <u> </u>	보 수(10. 상반기)
<u>6</u> <u> </u>	보 수(10. 하반기)
<u>7</u> <u> </u>	보 수(11. 상반기)
<u>8</u> <u> </u>	보 수(11. 하반기)
<u>9</u> <u> </u>	보 수(12. 상반기)
<u>10</u> <u> </u>	보 수(12. 하반기)
<u>11</u> <u> </u>	보 수(13. 상반기)
<u>12</u> <u> </u>	보 수(13. 하반기)
<u>13</u> <u> </u>	보 수(14. 상반기)
<u>14</u> <u> </u>	보 수(14. 하반기)
<u>15</u> <u> </u>	보 수(15. 상반기)
<u>16</u> <u> </u>	보 수(15. 하반기)

손상 현황 표

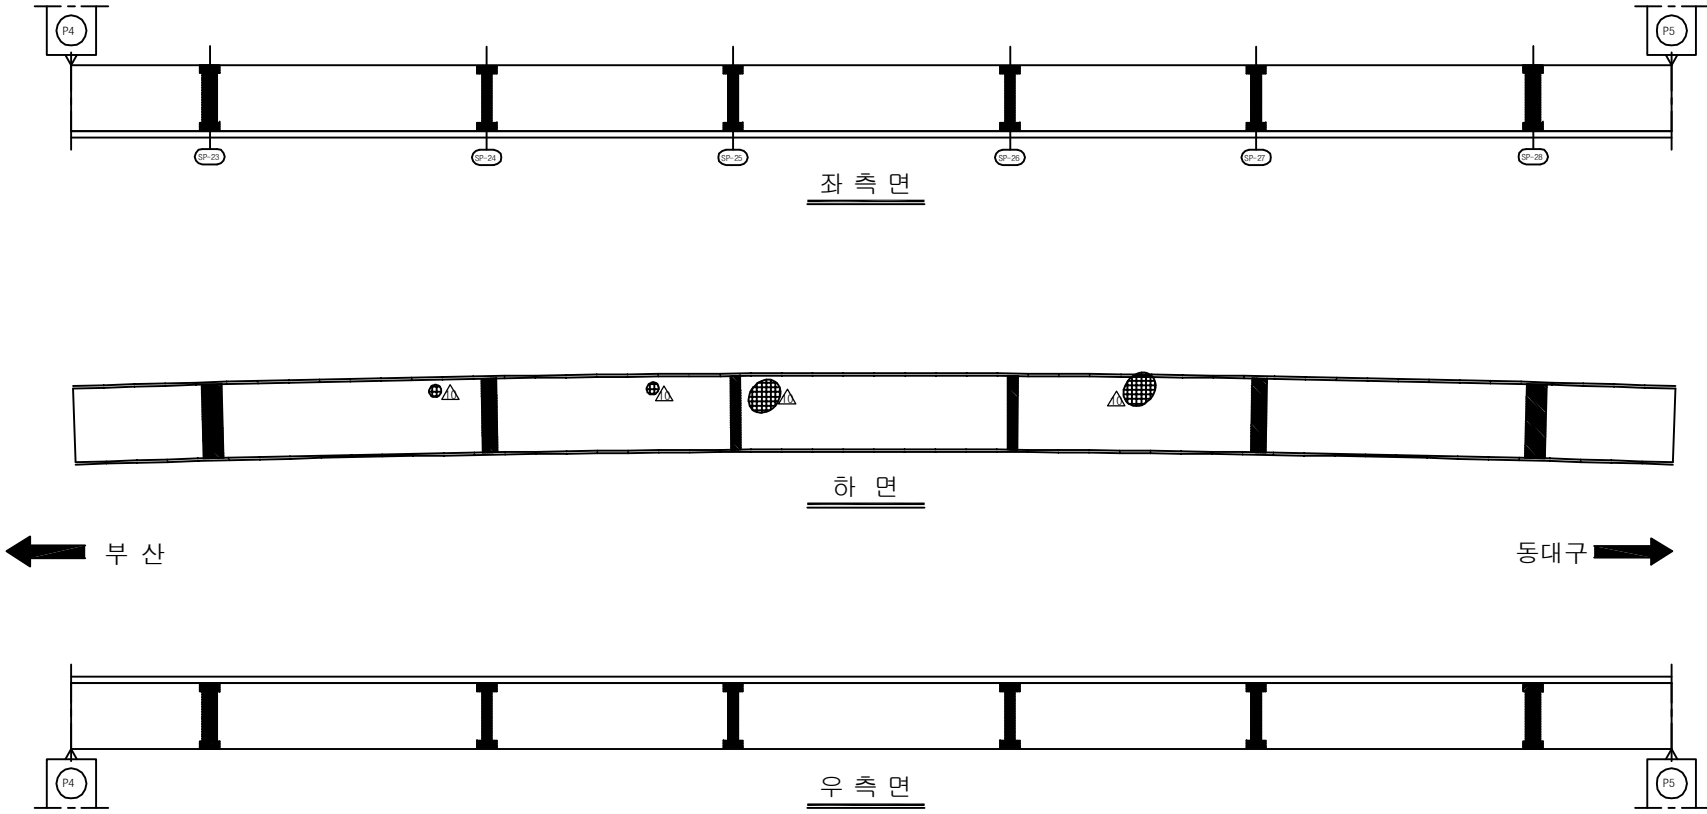[illegible]


SECTION


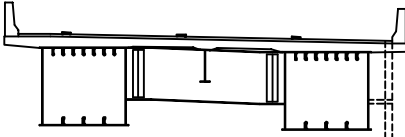




용역명	2016년 상반기 시설물 정기점검 용역
과업기간	2016. 04. 18 ~ 2016. 06. 30
발주처	 신대구부산고속도로주식회사
용역사	(주)위드이앤오
도면번호	23

ID:용계2교(부산)-거더외부(G2) S6

보 수 이 력	
_____	기 준 규 율
_____	신 규 규 율
_____	보수부위재균율
① _____	보 수(기보수)
② _____	보 수(08. 하반기)
③ _____	보 수(09. 상반기)
④ _____	보 수(09. 하반기)
⑤ _____	보 수(10. 상반기)
⑥ _____	보 수(10. 하반기)
⑦ _____	보 수(11. 상반기)
⑧ _____	보 수(11. 하반기)
⑨ _____	보 수(12. 상반기)
⑩ _____	보 수(12. 하반기)
⑪ _____	보 수(13. 상반기)
⑫ _____	보 수(13. 하반기)
⑬ _____	보 수(14. 상반기)
⑭ _____	보 수(14. 하반기)
⑮ _____	보 수(15. 상반기)
⑯ _____	보 수(15. 하반기)

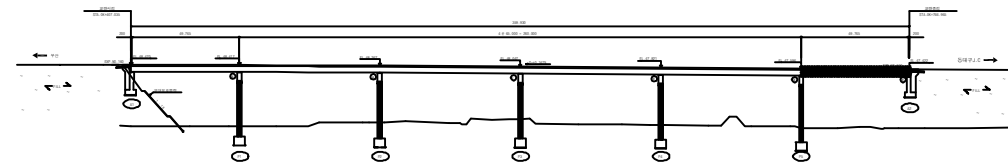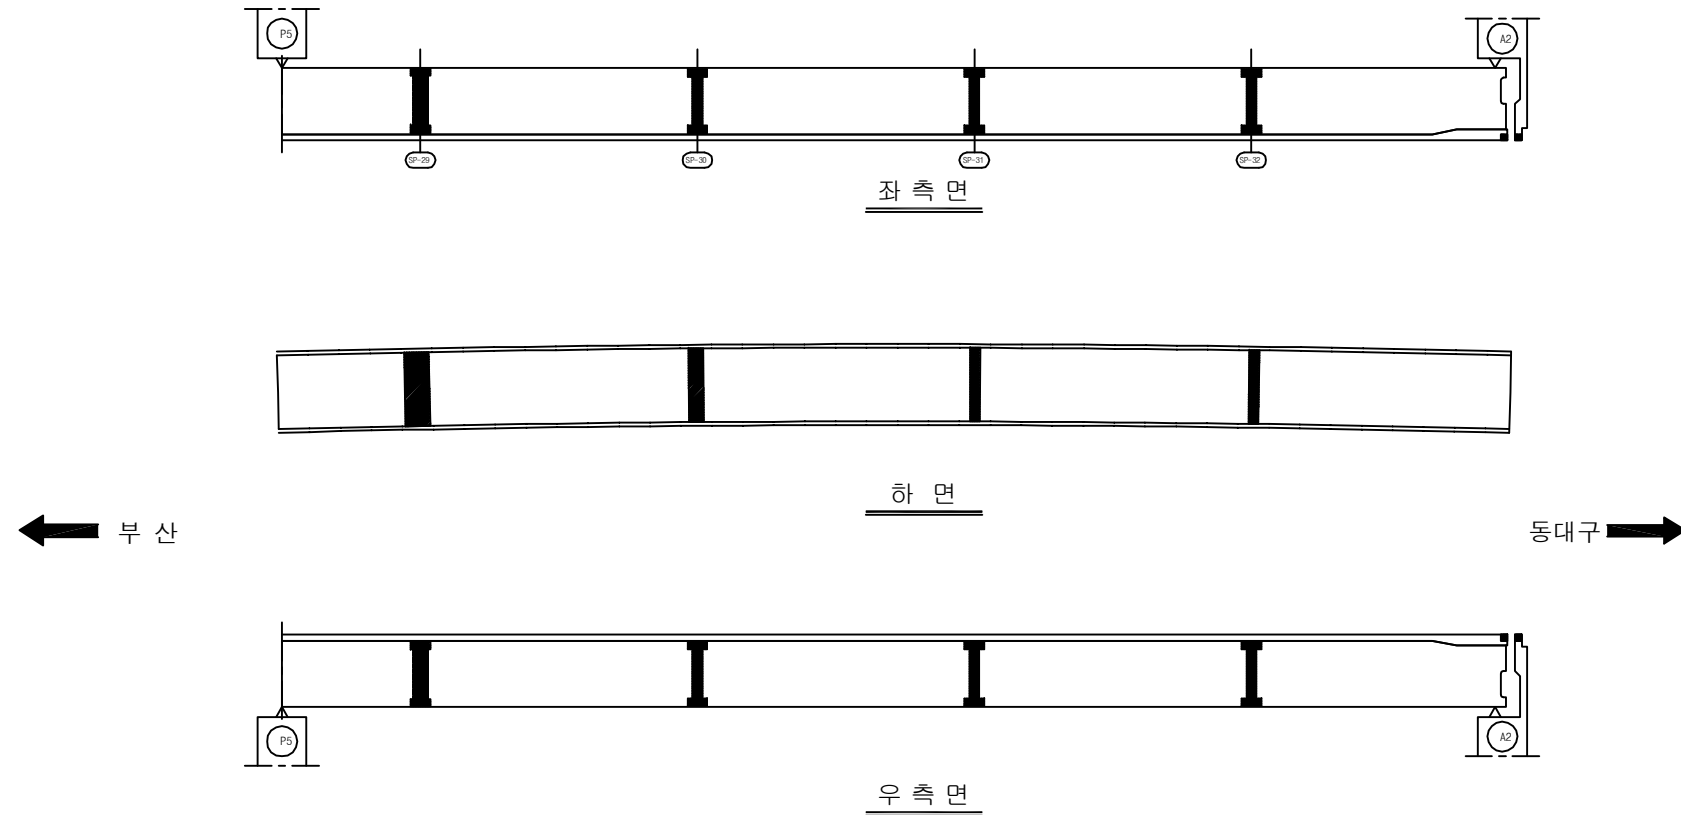
[illegible]

SECTION

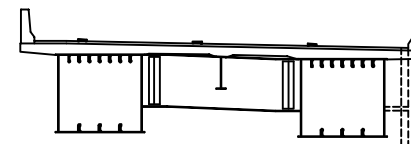

용역명	2016년 상반기 시설물 정기점검 용역
과업기간	2016. 04. 18 ~ 2016. 06. 30
발주처	 신대구부산고속도로주식회사
용역사	(주)위드이앤오
도면번호	24

ID:용계2교(부산)-거더내부(G1) S1

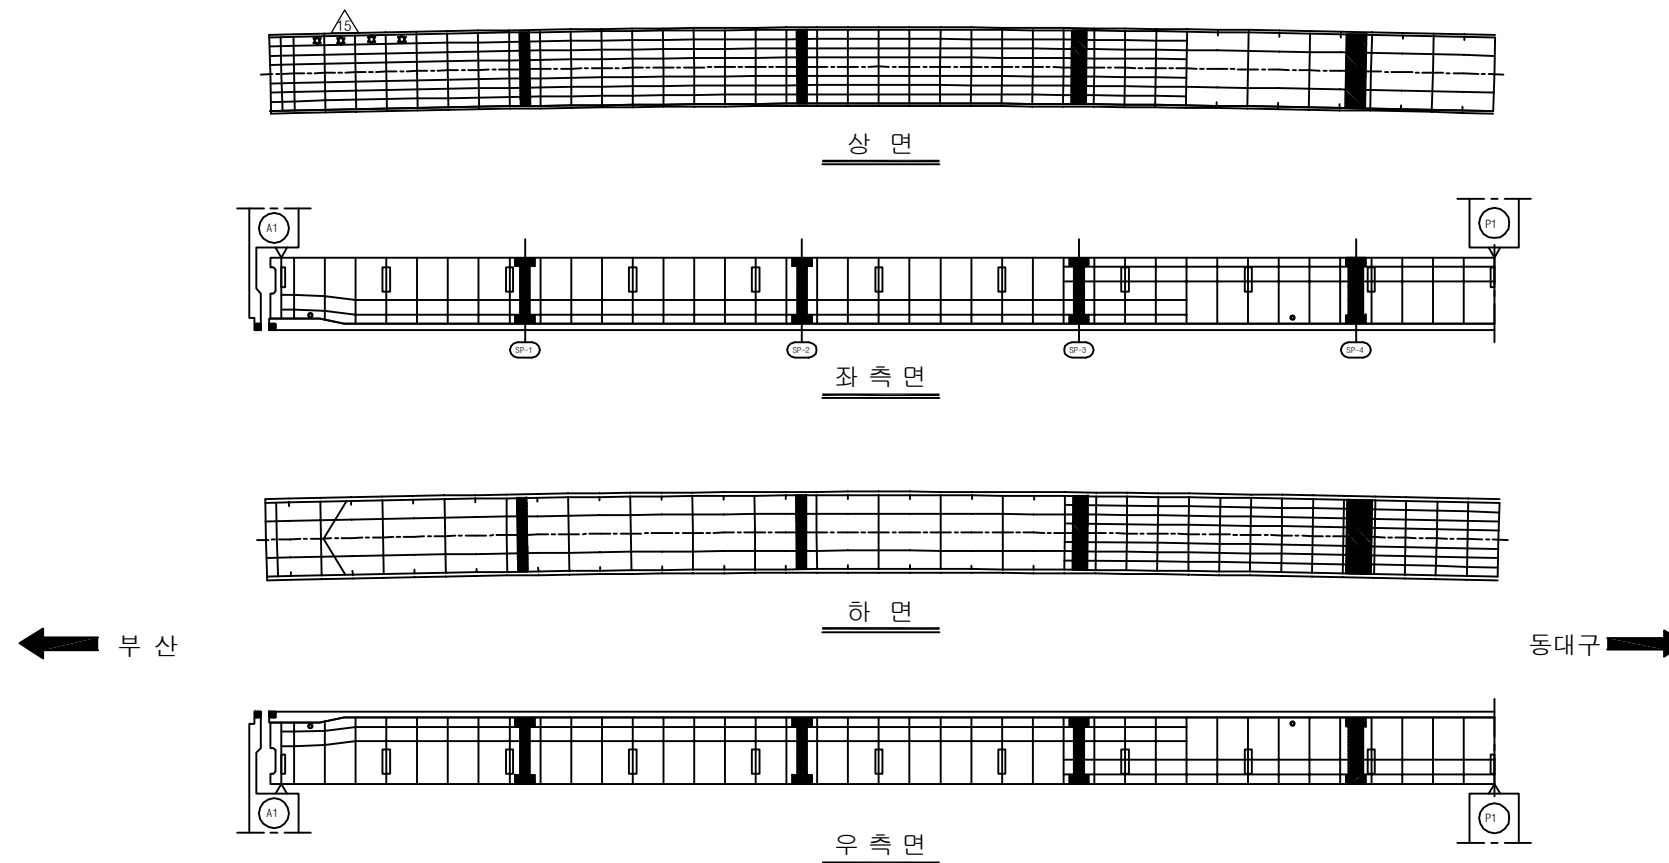


보 수 이 력	
	기 준 규 율
	신 규 규 율
	보수부위재균율
	보 수(기보수)
	보 수(08. 하반기)
	보 수(09. 상반기)
	보 수(09. 하반기)
	보 수(10. 상반기)
	보 수(10. 하반기)
	보 수(11. 상반기)
	보 수(11. 하반기)
	보 수(12. 상반기)
	보 수(12. 하반기)
	보 수(13. 상반기)
	보 수(13. 하반기)
	보 수(14. 상반기)
	보 수(14. 하반기)
	보 수(15. 상반기)
	보 수(15. 하반기)


[illegible]

주) 손상의 폭과 길이는 m 이며, 단 균열의 폭은 mm 임

⇒ KEY PLAN

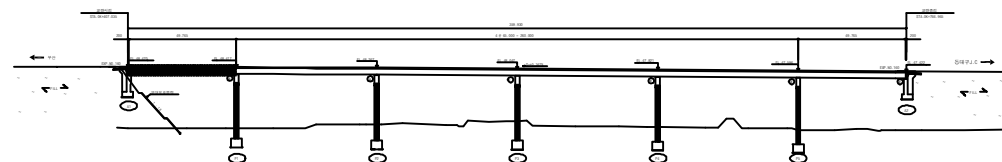


SECTION

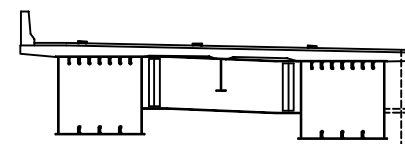

용역명	2016년 상반기 시설물 정기점검 용역
과업기간	2016. 04. 18 ~ 2016. 06. 30
발주처	 신대구부산고속도로주식회사
용역사	(주)위드이앤오
도면번호	25

ID:용계2교(부산)-거더내부(G1) S2

보 수 이 력	
	기 존 규 역
	신 규 규 역
	보 수 부 위 재 규 역
	보 수 (기보수)
	보 수 (08. 하반기)
	보 수 (09. 상반기)
	보 수 (09. 하반기)
	보 수 (10. 상반기)
	보 수 (10. 하반기)
	보 수 (11. 상반기)
	보 수 (11. 하반기)
	보 수 (12. 상반기)
	보 수 (12. 하반기)
	보 수 (13. 상반기)
	보 수 (13. 하반기)
	보 수 (14. 상반기)
	보 수 (14. 하반기)
	보 수 (15. 상반기)
	보 수 (15. 하반기)

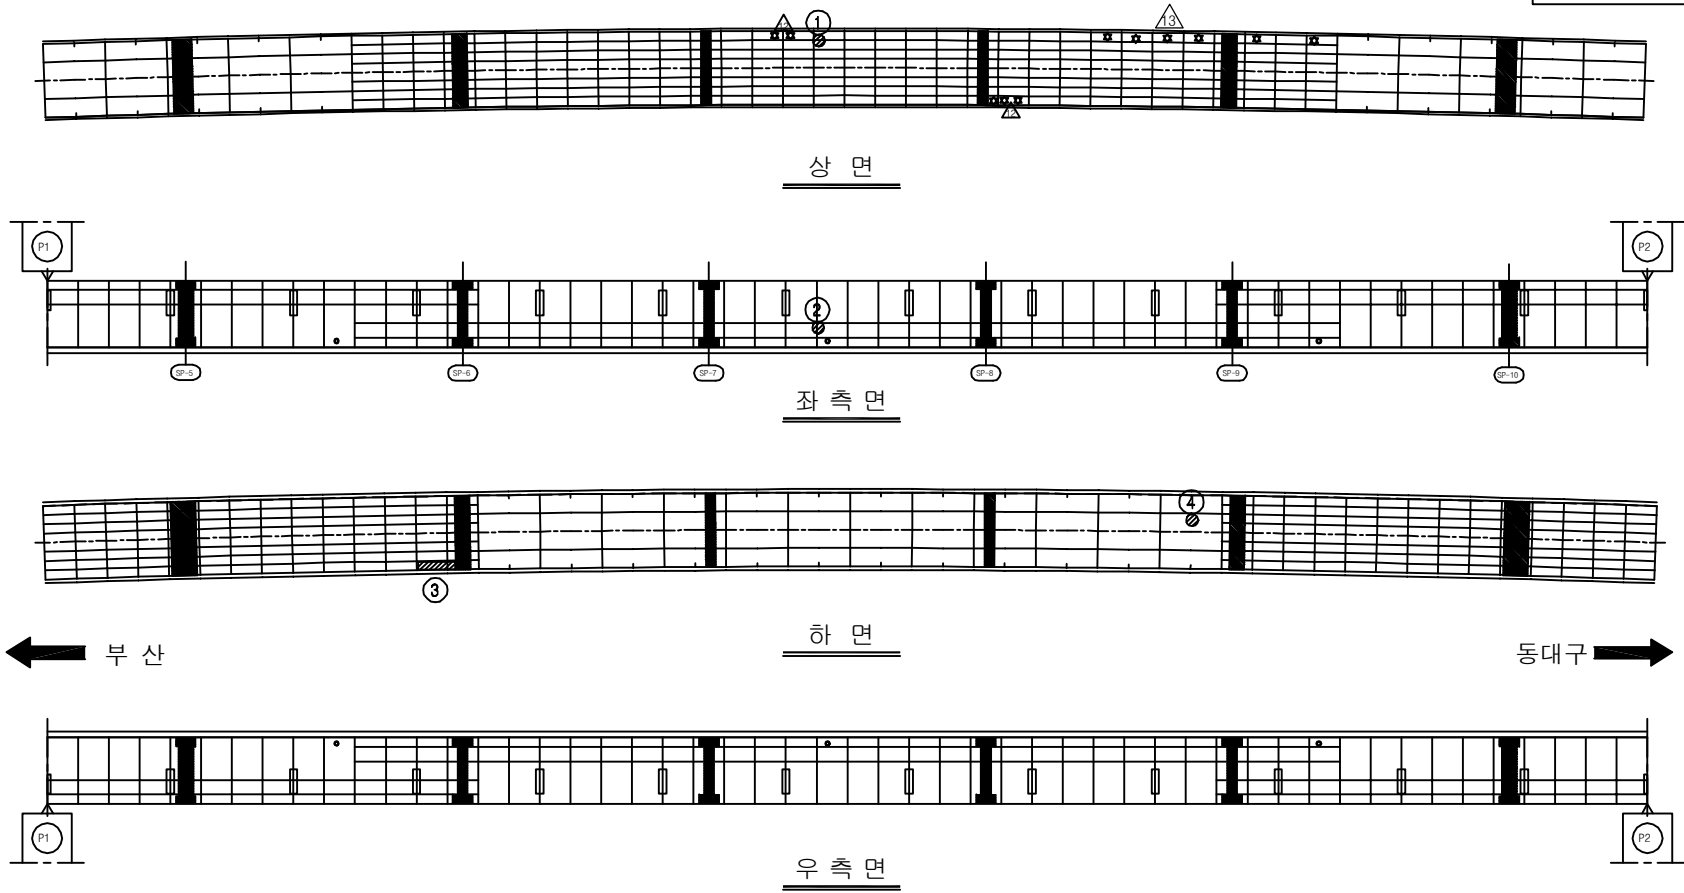
[illegible]

주) 손상의 폭과 길이는 m 이며, 단 균열의 폭은 mm 임

KEY PLAN


SECTION

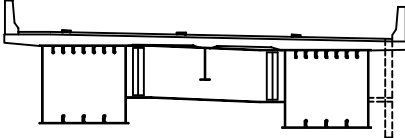


용역명	2016년 상반기 시설물 정기점검 용역
과업기간	2016. 04. 18 ~ 2016. 06. 30
발주처	 신대구부산고속도로주식회사
용역사	(주)위드이앤오
도면번호	26

ID:용계2교(부산)-거더내부(G1) S3

보 수 이 력	
<u> </u>	기 존 규 율
<u> </u>	신 규 규 율
<u> </u>	보수부위재규율
<u>1</u> <u> </u>	보 수(기보수)
<u>2</u> <u> </u>	보 수(08. 하반기)
<u>3</u> <u> </u>	보 수(09. 상반기)
<u>4</u> <u> </u>	보 수(09. 하반기)
<u>5</u> <u> </u>	보 수(10. 상반기)
<u>6</u> <u> </u>	보 수(10. 하반기)
<u>7</u> <u> </u>	보 수(11. 상반기)
<u>8</u> <u> </u>	보 수(11. 하반기)
<u>9</u> <u> </u>	보 수(12. 상반기)
<u>10</u> <u> </u>	보 수(12. 하반기)
<u>11</u> <u> </u>	보 수(13. 상반기)
<u>12</u> <u> </u>	보 수(13. 하반기)
<u>13</u> <u> </u>	보 수(14. 상반기)
<u>14</u> <u> </u>	보 수(14. 하반기)
<u>15</u> <u> </u>	보 수(15. 상반기)
<u>16</u> <u> </u>	보 수(15. 하반기)

순상 현황 표

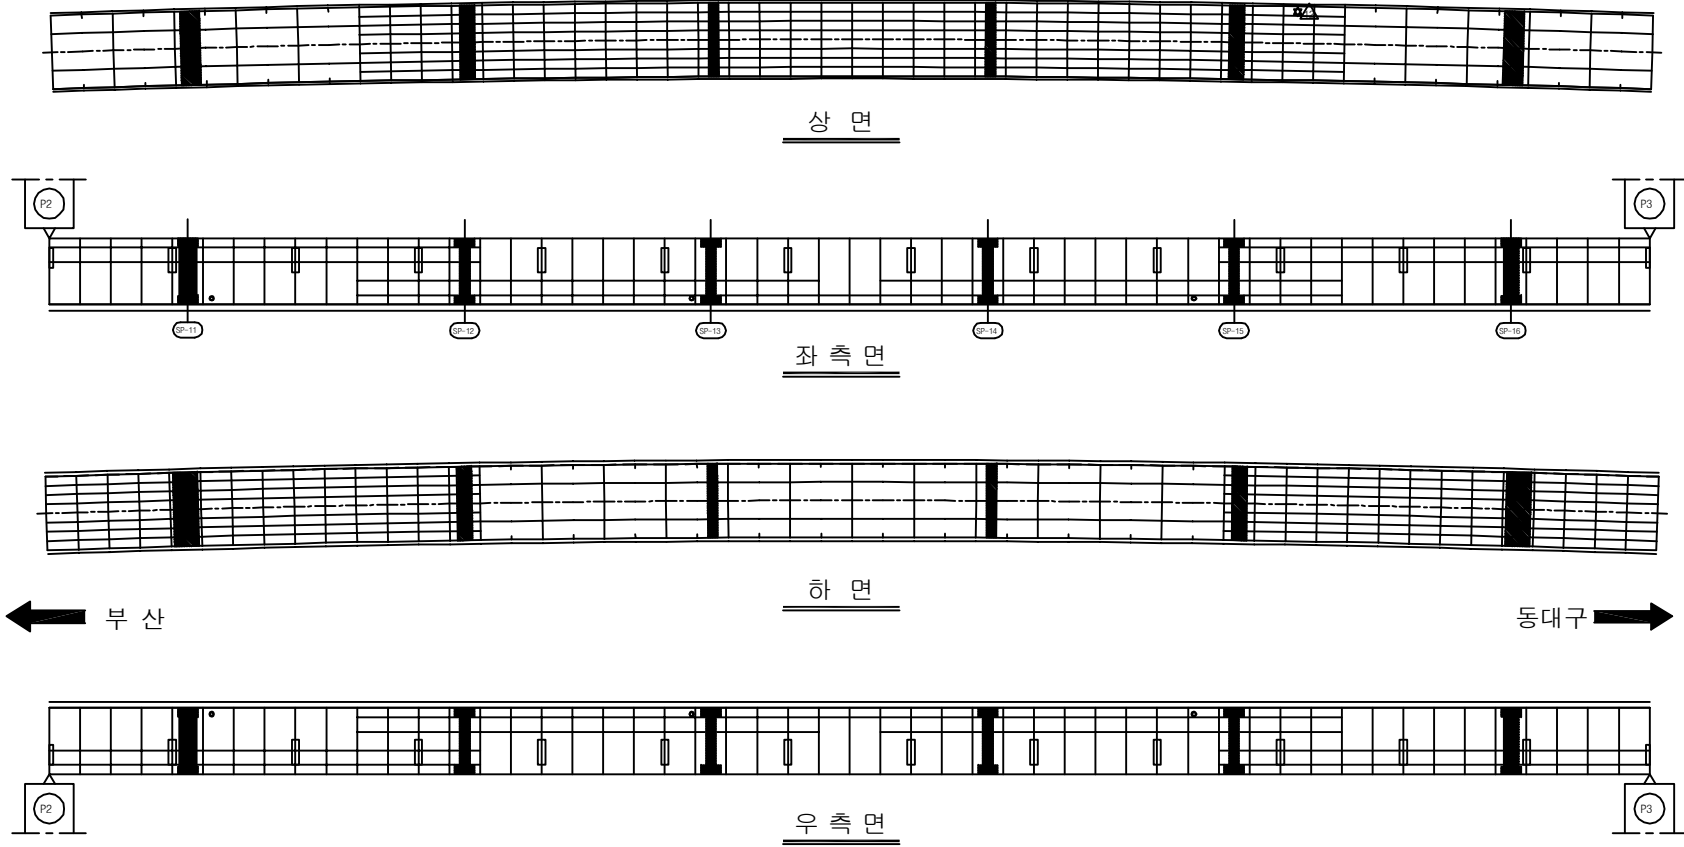[illegible]

KEY PLAN



KEY PLAN

BRIDGE

KEY PLAN

SECTION


용역명	2016년 상반기 시설물 정기점검 용역
과업기간	2016. 04. 18 ~ 2016. 06. 30
발주처	 신대구부산고속도로주식회사
용역사	(주)위드이앤오
도면번호	27


ID:용계2교(부산)-거더내부(G1) S4

보 수 이 력	
<u> </u>	기 존 규 율
<u> </u>	신 규 규 율
<u> </u>	보수부위재규율
<u>1</u> <u> </u>	보 수(기보수)
<u>2</u> <u> </u>	보 수(08. 하반기)
<u>3</u> <u> </u>	보 수(09. 상반기)
<u>4</u> <u> </u>	보 수(09. 하반기)
<u>5</u> <u> </u>	보 수(10. 상반기)
<u>6</u> <u> </u>	보 수(10. 하반기)
<u>7</u> <u> </u>	보 수(11. 상반기)
<u>8</u> <u> </u>	보 수(11. 하반기)
<u>9</u> <u> </u>	보 수(12. 상반기)
<u>10</u> <u> </u>	보 수(12. 하반기)
<u>11</u> <u> </u>	보 수(13. 상반기)
<u>12</u> <u> </u>	보 수(13. 하반기)
<u>13</u> <u> </u>	보 수(14. 상반기)
<u>14</u> <u> </u>	보 수(14. 하반기)
<u>15</u> <u> </u>	보 수(15. 상반기)
<u>16</u> <u> </u>	보 수(15. 하반기)


손상 현황 표

[illegible]


주) 손상의 폭과 길이는 m 이며, 단 균열의 폭은 mm 임

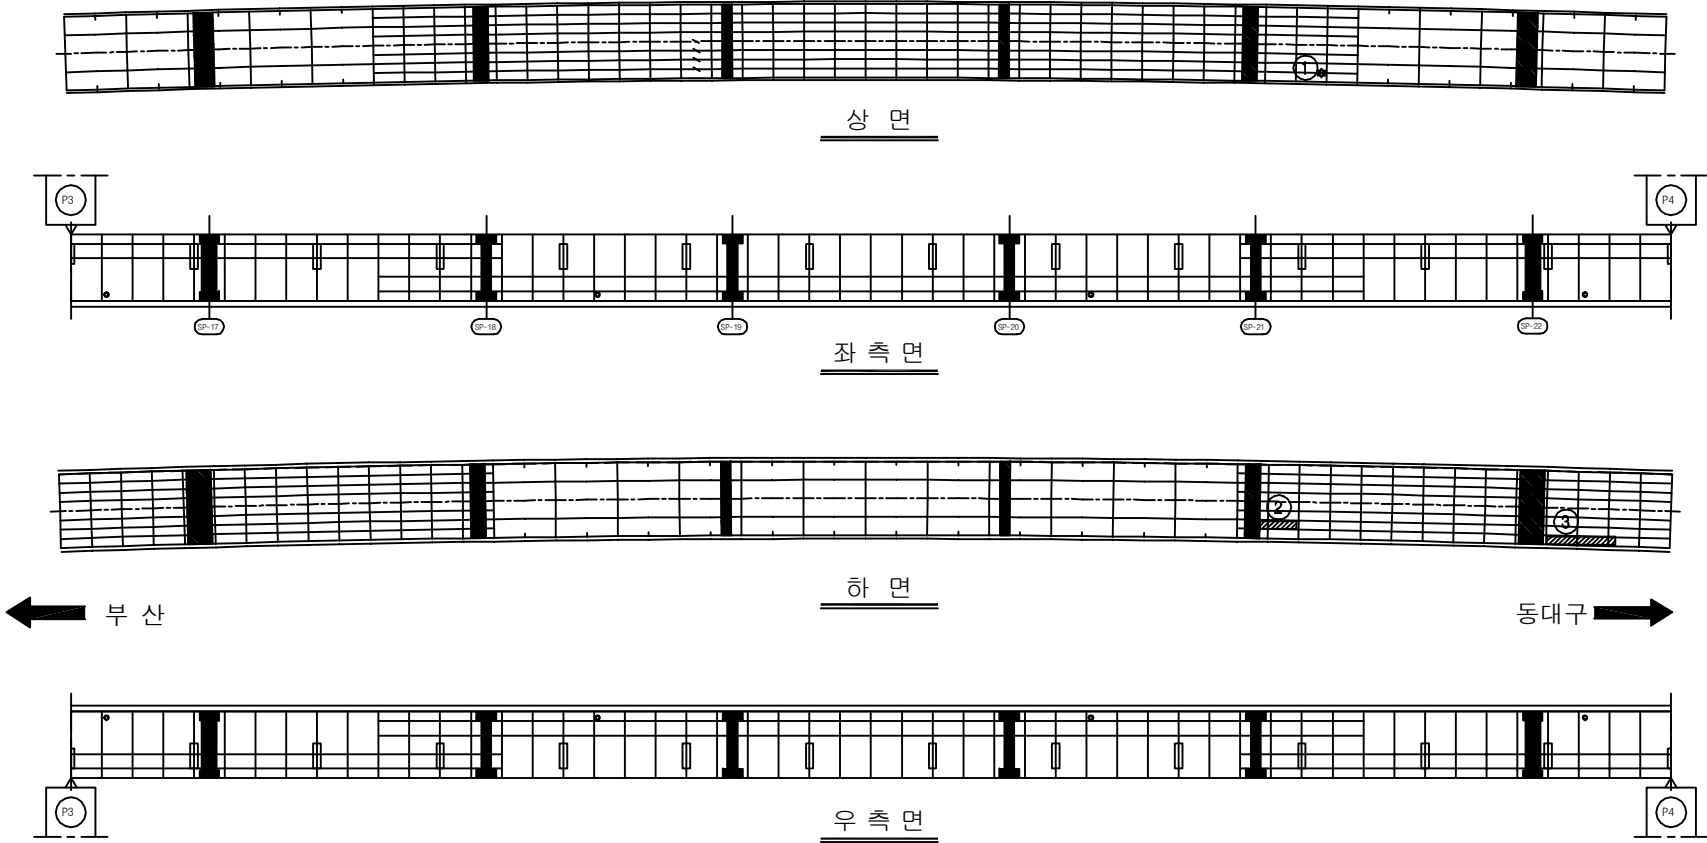

KEY PLAN

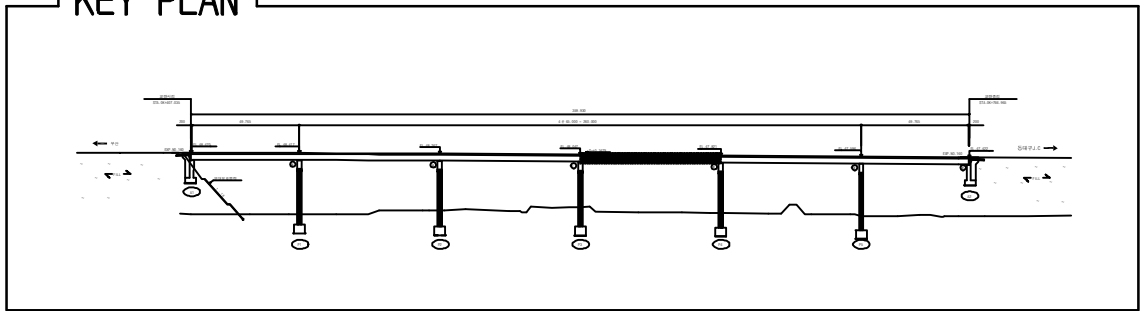

SECTION _____

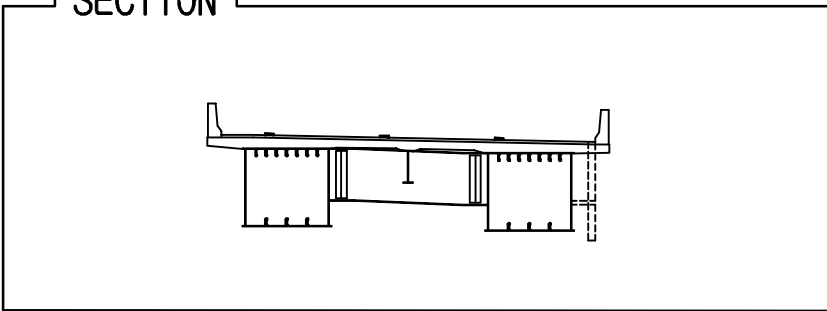


용역명	2016년 상반기 시설물 정기점검 용역
과업기간	2016. 04. 18 ~ 2016. 06. 30
발주처	 신대구부산고속도로주식회사
용역사	(주)위드이앤오
도면번호	28

ID:용계2교(부산)-거더내부(G1) S5

보 수 이 력	
	기 존 규 율
	신 규 규 율
	보수부위재검열
	보 수(기보수)
	보 수(08. 하반기)
	보 수(09. 상반기)
	보 수(09. 하반기)
	보 수(10. 상반기)
	보 수(10. 하반기)
	보 수(11. 상반기)
	보 수(11. 하반기)
	보 수(12. 상반기)
	보 수(12. 하반기)
	보 수(13. 상반기)
	보 수(13. 하반기)
	보 수(14. 상반기)
	보 수(14. 하반기)
	보 수(15. 상반기)
	보 수(15. 하반기)

순상 현황 표

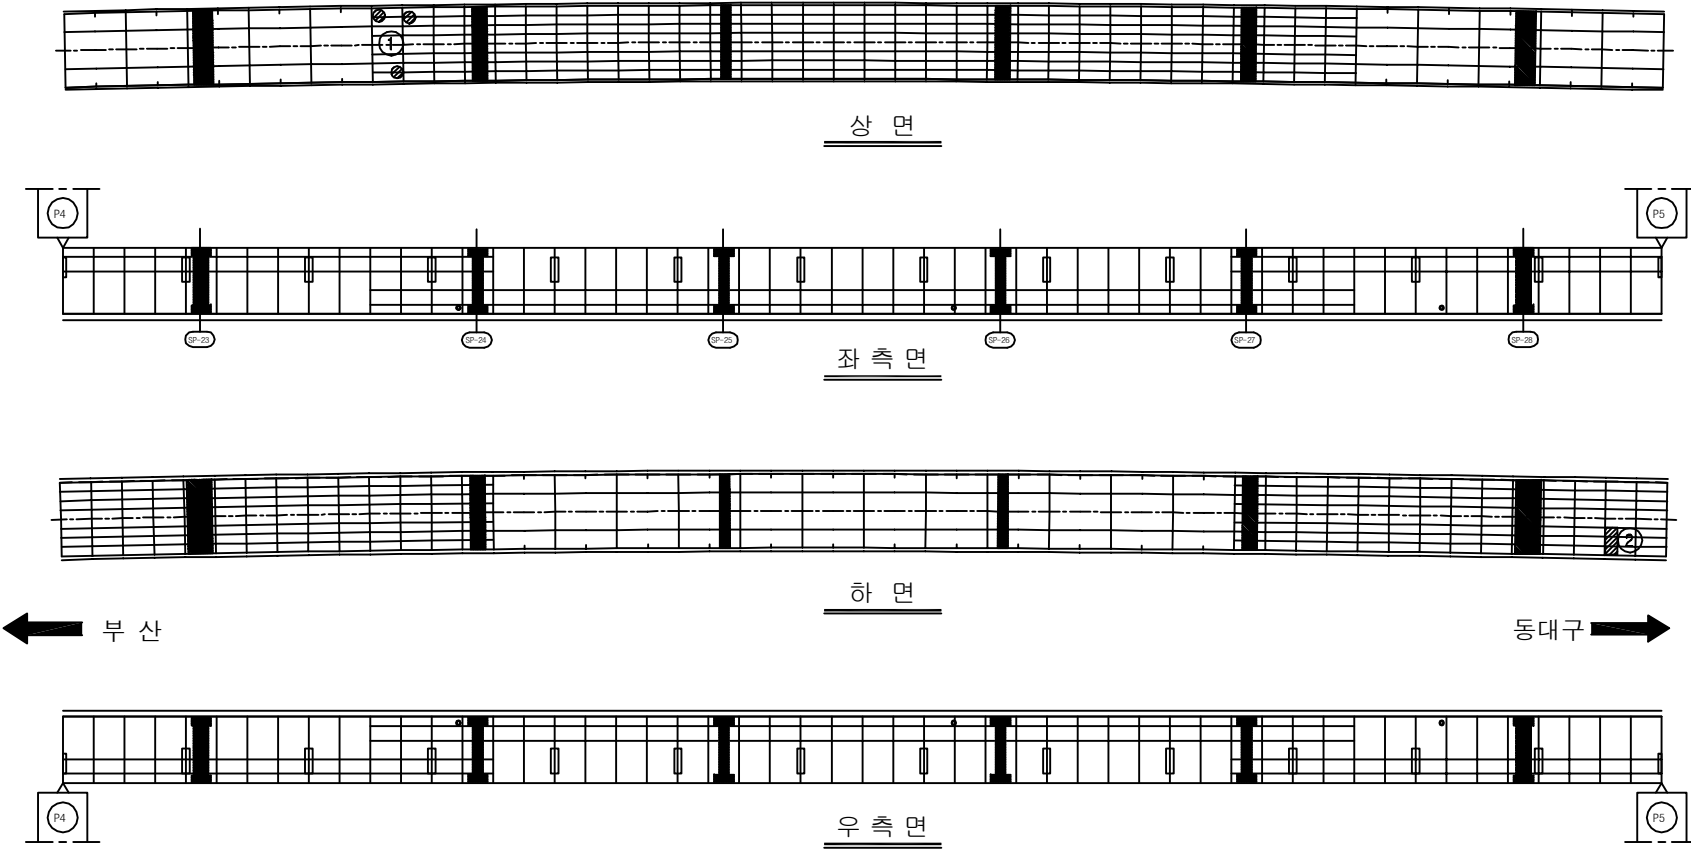[illegible]

KEY PLAN

SECTION


용역명	2016년 상반기 시설물 정기점검 용역
과업기간	2016. 04. 18 ~ 2016. 06. 30
발주처	 신대구부산고속도로주식회사
용역사	(주)위드이앤오
도면번호	29

ID:용계2교(부산)-거더내부(G1) S6

보 수 이 려	
	기 존 규 역
	신 규 규 역
	보수부위재균열
	보 수(기보수)

[illegible]

← 부산

동대구 ➡

KEY PLAN


SECTION

The diagram is a cross-section of a bridge deck. It features a central support structure with a vertical post. The deck is supported by two main vertical columns. Reinforcement bars are shown as small circles within the concrete structure. A dashed line on the right side indicates a cut or boundary. The top of the deck is labeled 'SECTION'.

용역명	2016년 상반기 시설물 정기점검 용역
-----	-----------------------


과업기간	2016. 04. 18 ~ 2016. 06. 30
------	-----------------------------

발 주 처	 신대구부산고속도로주식회사
-------	---

용역사	(주)위드이앤오
-----	----------

도면번호	30
------	----

ID:용계2교(부산)-거더내부(G2) S1

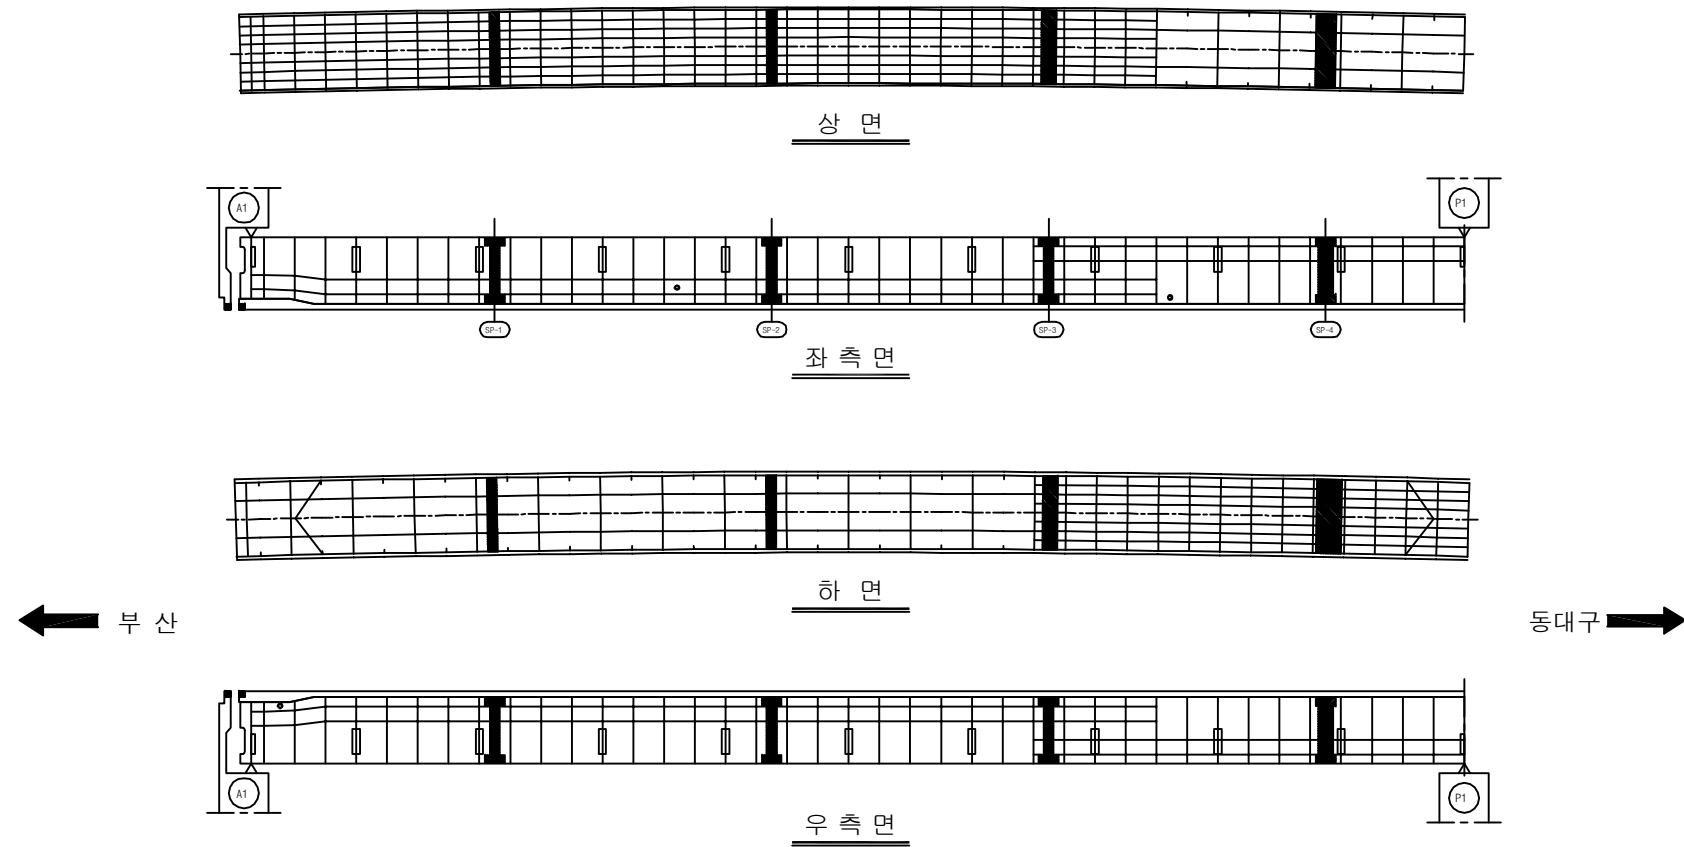


보 수 이 력	
	기 존 규 율
	신 규 규 율
	보수부위재규율
1	보 수(기보수)
2	보 수(08. 하반기)
3	보 수(09. 상반기)
4	보 수(09. 하반기)
5	보 수(10. 상반기)
6	보 수(10. 하반기)
7	보 수(11. 상반기)
8	보 수(11. 하반기)
9	보 수(12. 상반기)
10	보 수(12. 하반기)
11	보 수(13. 상반기)
12	보 수(13. 하반기)
13	보 수(14. 상반기)
14	보 수(14. 하반기)
15	보 수(15. 상반기)
16	보 수(15. 하반기)


[illegible]

주) 손상의 폭과 길이는 m 이며, 단 균열의 폭은 mm 임

KEY PLAN

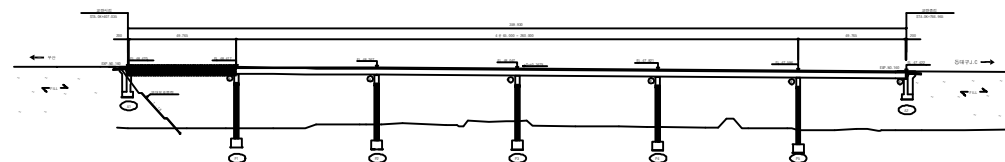



SECTION

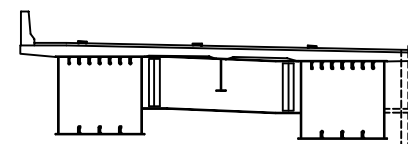


용역명	2016년 상반기 시설물 정기점검 용역
과업기간	2016. 04. 18 ~ 2016. 06. 30
발주처	 신대구부산고속도로주식회사
용역사	(주)위드이앤오
도면번호	31

ID:용계2교(부산)-거더내부(G2) S2

보 수 이 력	
	기 존 규 율
	신 규 규 율
	보수부위재규율
	보 수(기보수)
	보 수(08. 하반기)
	보 수(09. 상반기)
	보 수(09. 하반기)
	보 수(10. 상반기)
	보 수(10. 하반기)
	보 수(11. 상반기)
	보 수(11. 하반기)
	보 수(12. 상반기)
	보 수(12. 하반기)
	보 수(13. 상반기)
	보 수(13. 하반기)
	보 수(14. 상반기)
	보 수(14. 하반기)
	보 수(15. 상반기)
	보 수(15. 하반기)

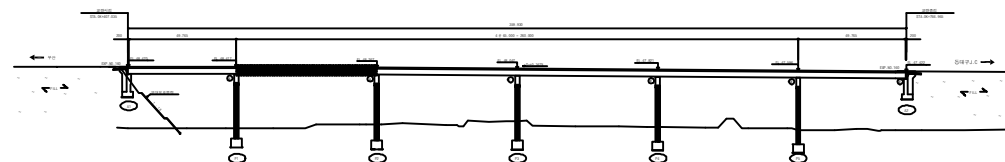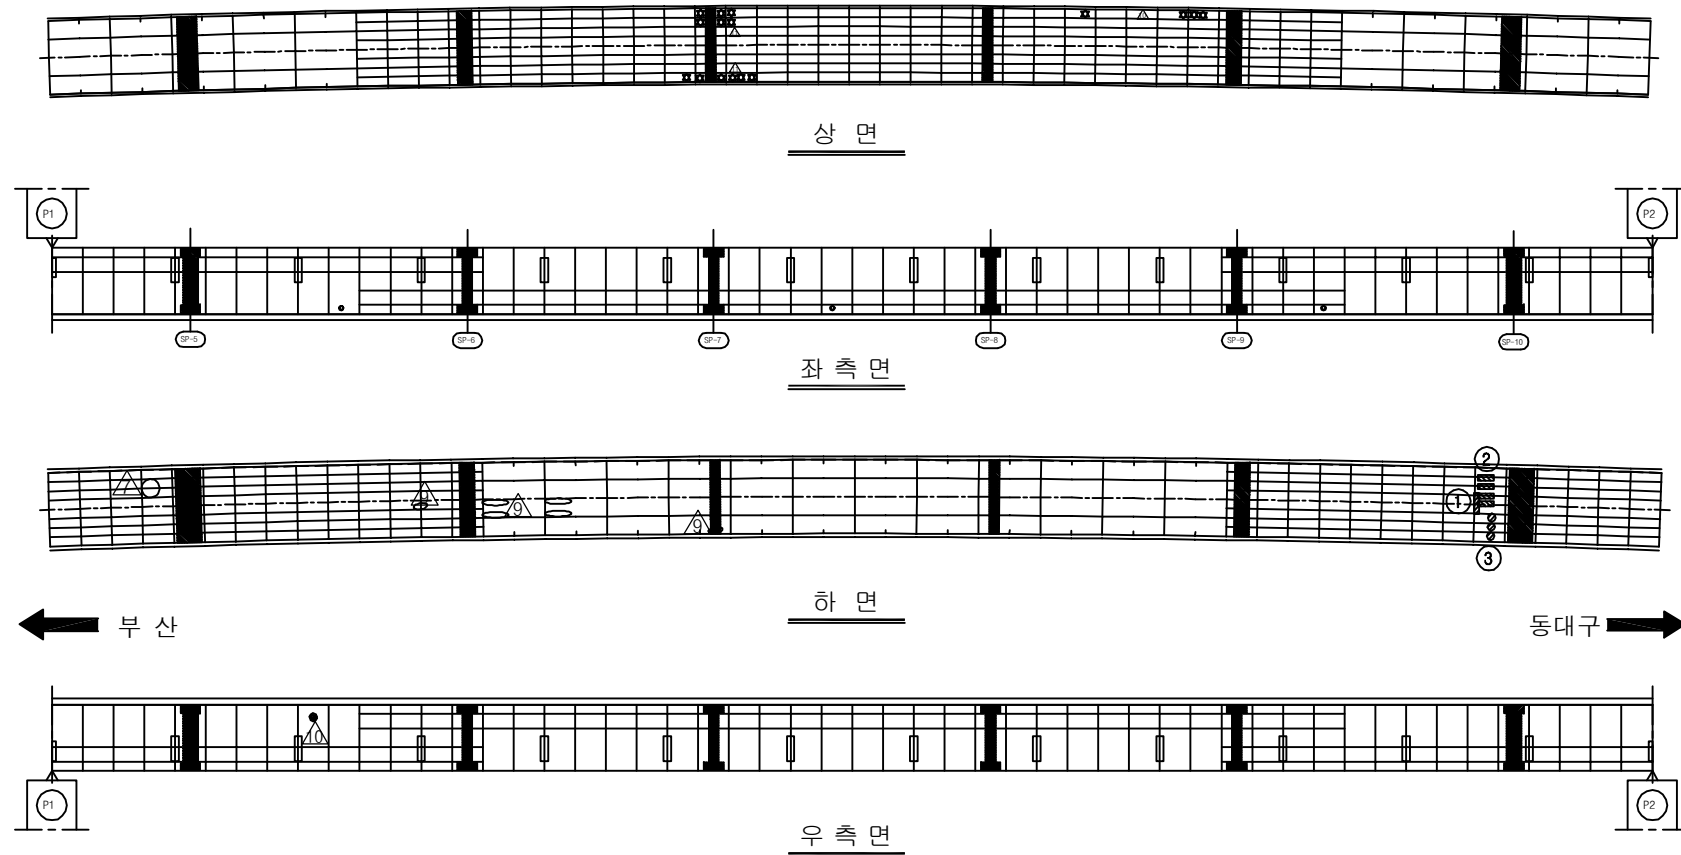[illegible]



SECTION

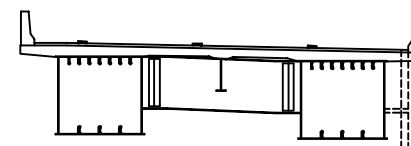


용역명	2016년 상반기 시설물 정기점검 용역
과업기간	2016. 04. 18 ~ 2016. 06. 30
발주처	 신대구부산고속도로주식회사
용역사	(주)위드이앤티오
도면번호	32

ID:용계2교(부산)-거더내부(G2) S3

보 수 이 력	
	기 준 규 율
	신 규 규 율
	보수부위재균율
	보 수(기보수)
	보 수(08. 하반기)
	보 수(09. 상반기)
	보 수(09. 하반기)
	보 수(10. 상반기)
	보 수(10. 하반기)
	보 수(11. 상반기)
	보 수(11. 하반기)
	보 수(12. 상반기)
	보 수(12. 하반기)
	보 수(13. 상반기)
	보 수(13. 하반기)
	보 수(14. 상반기)
	보 수(14. 하반기)
	보 수(15. 상반기)
	보 수(15. 하반기)

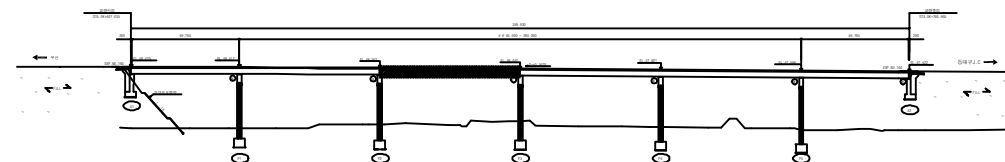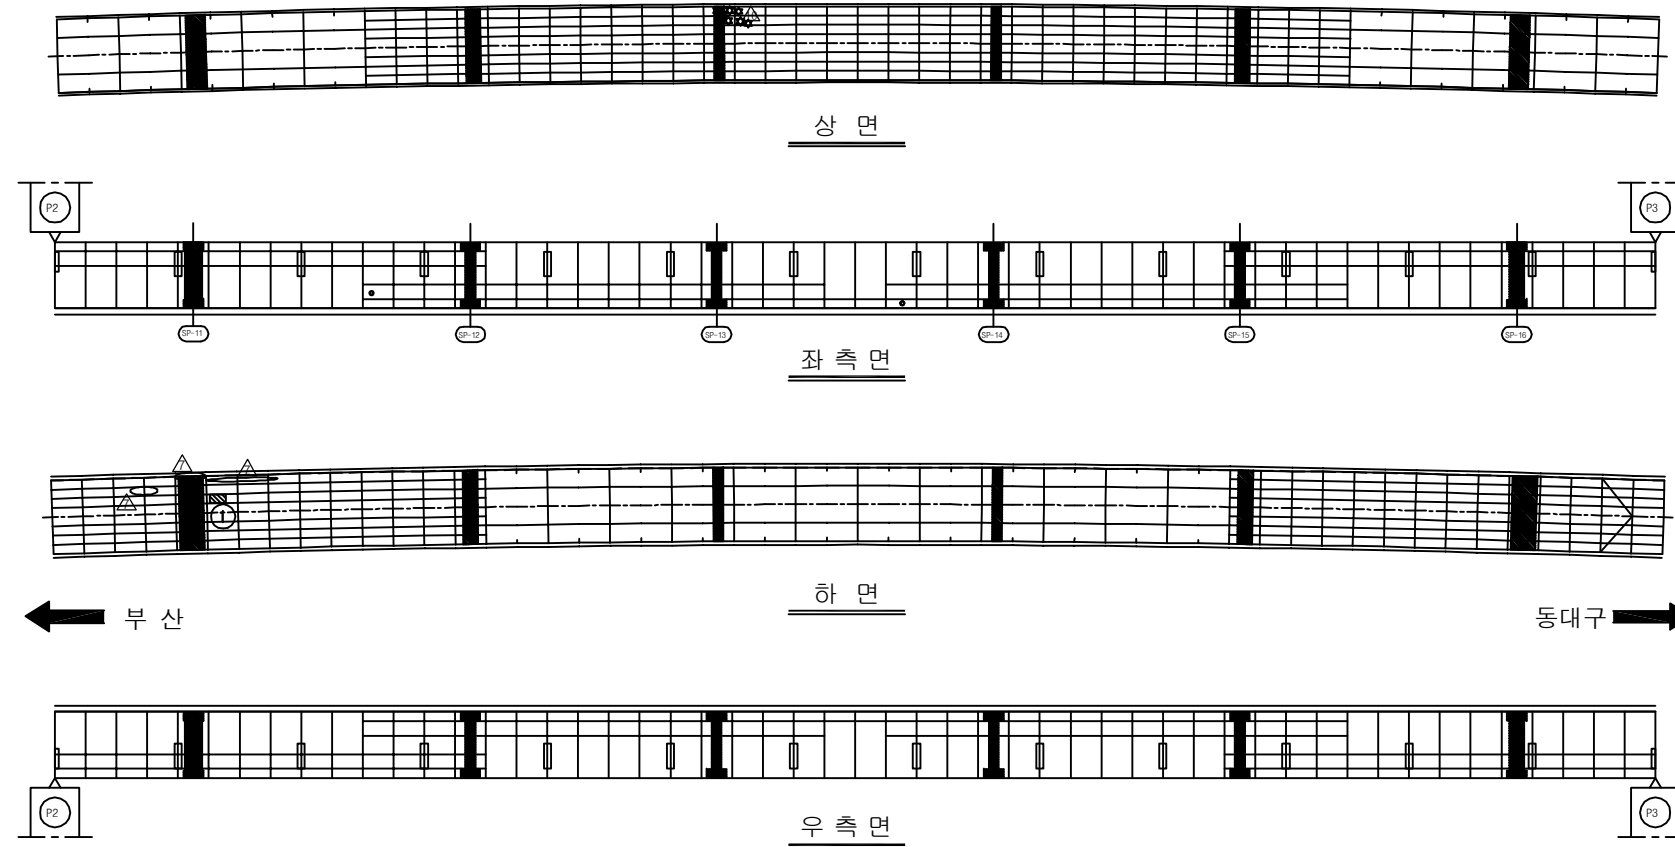[illegible]

SECTION

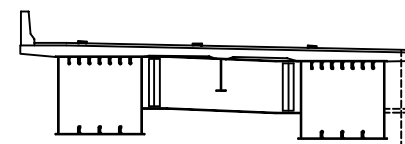

용역명	2016년 상반기 시설물 정기점검 용역
과업기간	2016. 04. 18 ~ 2016. 06. 30
발주처	 신대구부산고속도로주식회사
용역사	(주)위드이앤오
도면번호	33


ID:용계2교(부산)-거더내부(G2) S4

보 수 이 력	
	기 존 규 율
	신 규 규 율
	보수부위재검열
	보 수(기보수)
	보 수(08. 하반기)
	보 수(09. 상반기)
	보 수(09. 하반기)
	보 수(10. 상반기)
	보 수(10. 하반기)
	보 수(11. 상반기)
	보 수(11. 하반기)
	보 수(12. 상반기)
	보 수(12. 하반기)
	보 수(13. 상반기)
	보 수(13. 하반기)
	보 수(14. 상반기)
	보 수(14. 하반기)
	보 수(15. 상반기)
	보 수(15. 하반기)

순상 현황 표


[illegible]

주) 손상의 폭과 길이는 m 이며, 단 균열의 폭은 mm 임

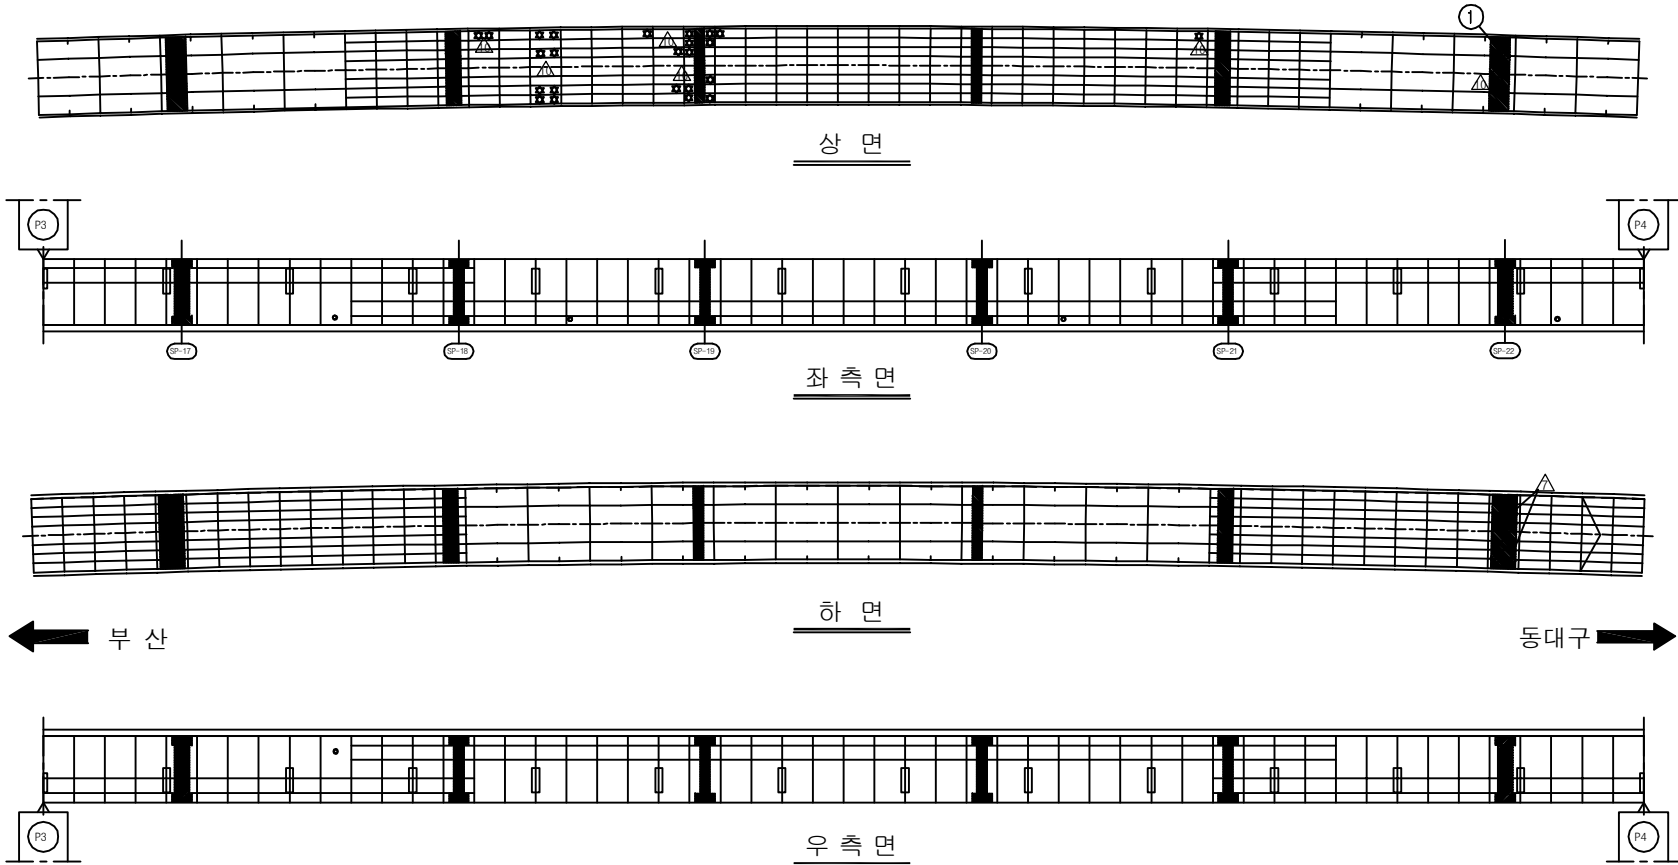

KEY PLAN

SECTION

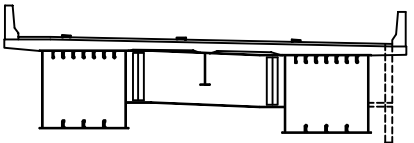

용역명	2016년 상반기 시설물 정기점검 용역
과업기간	2016. 04. 18 ~ 2016. 06. 30
발주처	 신대구부산고속도로주식회사
용역사	(주)위드이앤오
도면번호	34

ID:용계2교(부산)-거더내부(G2) S5

보 수 이 력	
	기 존 규 율
	신 규 규 율
	보수부위재검열
	보 수(기보수)
	보 수(08. 하반기)
	보 수(09. 상반기)
	보 수(09. 하반기)
	보 수(10. 상반기)
	보 수(10. 하반기)
	보 수(11. 상반기)
	보 수(11. 하반기)
	보 수(12. 상반기)
	보 수(12. 하반기)
	보 수(13. 상반기)
	보 수(13. 하반기)
	보 수(14. 상반기)
	보 수(14. 하반기)
	보 수(15. 상반기)
	보 수(15. 하반기)

순상 현황 표


[illegible]

KEY PLAN



Key plan showing the bridge structure and its location relative to the surrounding road network. The bridge is highlighted in red. The plan includes labels for the bridge, the road, and the surrounding area. A north arrow and a scale bar are also present.

SECTION


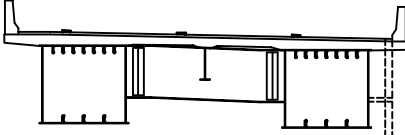




용역명	2016년 상반기 시설물 정기점검 용역
과업기간	2016. 04. 18 ~ 2016. 06. 30
발주처	 신대구부산고속도로주식회사
용역사	(주)위드이앤오
도면번호	35

ID:용계2교(부산)-거더내부(G2) S6

보 수 이 력	
	기 존 규 율
	신 규 규 율
	보수부위재규율
1	보 수(기보수)
2	보 수(08. 하반기)
3	보 수(09. 상반기)
4	보 수(09. 하반기)
5	보 수(10. 상반기)
6	보 수(10. 하반기)
7	보 수(11. 상반기)
8	보 수(11. 하반기)
9	보 수(12. 상반기)
10	보 수(12. 하반기)
11	보 수(13. 상반기)
12	보 수(13. 하반기)
13	보 수(14. 상반기)
14	보 수(14. 하반기)
15	보 수(15. 상반기)
16	보 수(15. 하반기)



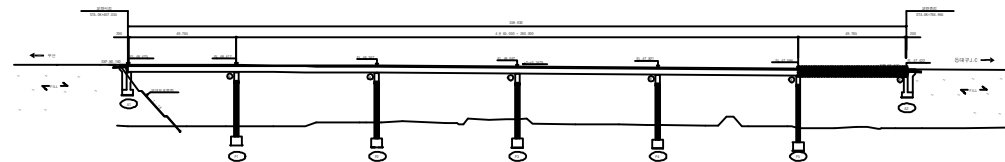
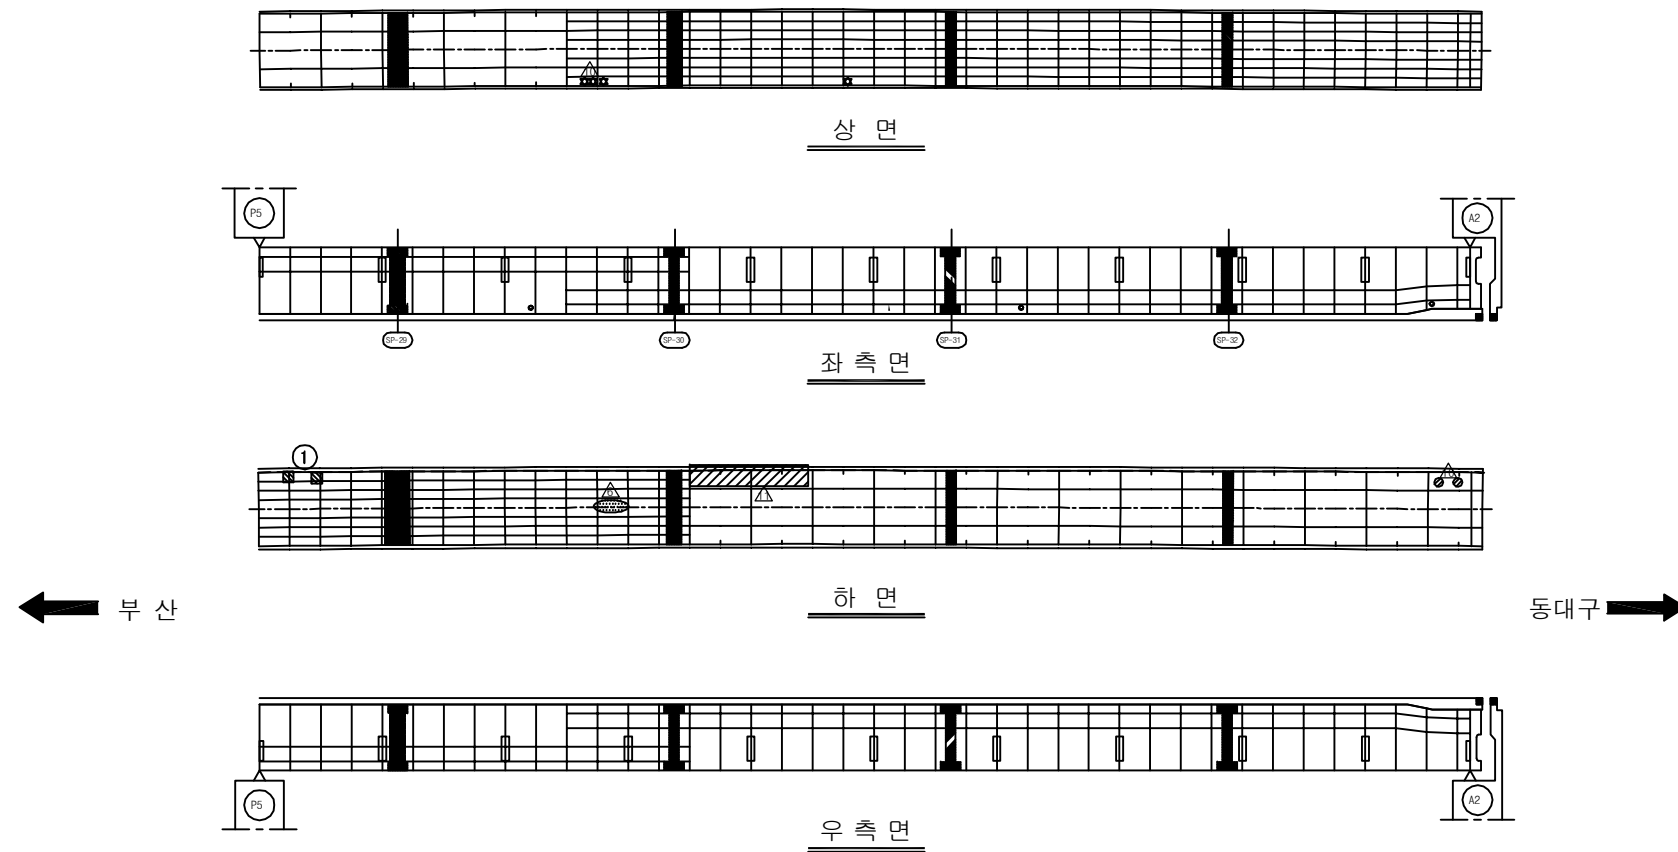
[illegible]

SECTION

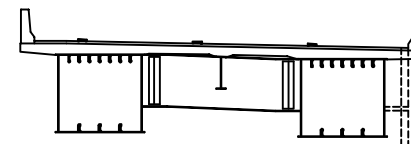

용역명	2016년 상반기 시설물 정기점검 용역
과업기간	2016. 04. 18 ~ 2016. 06. 30
발주처	 신대구부산고속도로주식회사
용역사	(주)위드이앤티오
도면번호	36

ID:용계2교(부산)-교대 A1

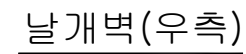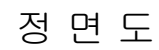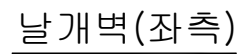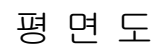

보 수 이 력	
	기 존 규 모
	신 규 규 모
	보수무위재균열
	보 수 (기보수)
	보 수 (08. 허반기)
	보 수 (09. 상반기)
	보 수 (09. 하반기)
	보 수 (10. 상반기)
	보 수 (10. 하반기)
	보 수 (11. 상반기)
	보 수 (11. 하반기)
	보 수 (12. 상반기)
	보 수 (12. 하반기)
	보 수 (13. 상반기)
	보 수 (13. 하반기)
	보 수 (14. 상반기)
	보 수 (14. 하반기)
	보 수 (15. 상반기)
	보 수 (15. 하반기)

[illegible]

주) 손상의 폭과 길이는 m 이며, 단 균열의 폭은 mm 임

KEY PLAN

부산 ← → 동대구

0 100 200 300 400 500 600 700 800 900 1000





1:10,000

North arrow pointing up.

SECTION

용역명	2016년 상반기 시설물 정기점검 용역
과업기간	2016. 04. 18 ~ 2016. 06. 30
발주처	 신대구부산고속도로주식회사
용역사	(주)위드이앤오
도면번호	37

ID:용계2교(부산)-교대 A2

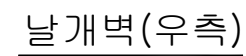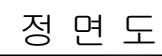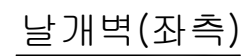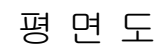

보 수 이 력	
	기 존 규 열
	신 규 규 열
	보수부위재균열
	보 수(기보수)
	보 수(08. 하반기)
	보 수(09. 상반기)
	보 수(09. 하반기)
	보 수(10. 상반기)
	보 수(10. 하반기)
	보 수(11. 상반기)
	보 수(11. 하반기)
	보 수(12. 상반기)
	보 수(12. 하반기)
	보 수(13. 상반기)
	보 수(13. 하반기)
	보 수(14. 상반기)
	보 수(14. 하반기)
	보 수(15. 상반기)
	보 수(15. 하반기)






[illegible]


주) 손상의 폭과 길이는 m 이며, 단 균열의 폭은 mm 임

SECTION					
					

용역명	2016년 상반기 시설물 정기점검 용역
과업기간	2016. 04. 18 ~ 2016. 06. 30
발주처	 신대구부산고속도로주식회사
용역사	(주)위드이앤오
도면번호	38

 ID:용계2교(부산)-교각 P1

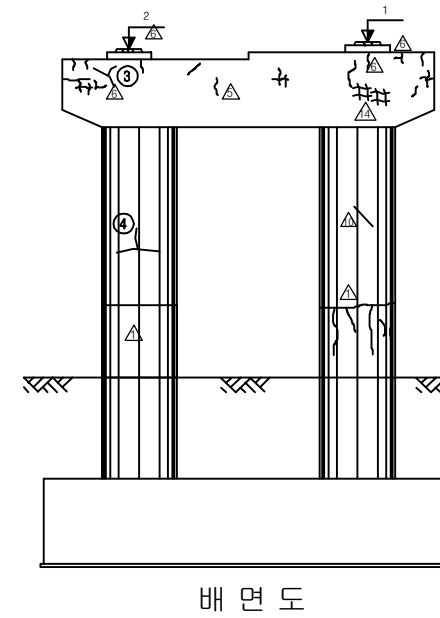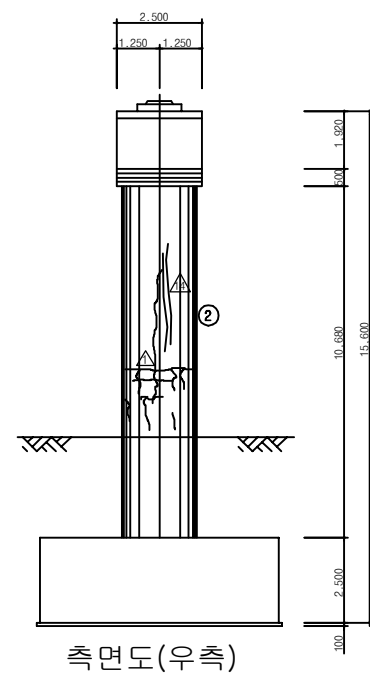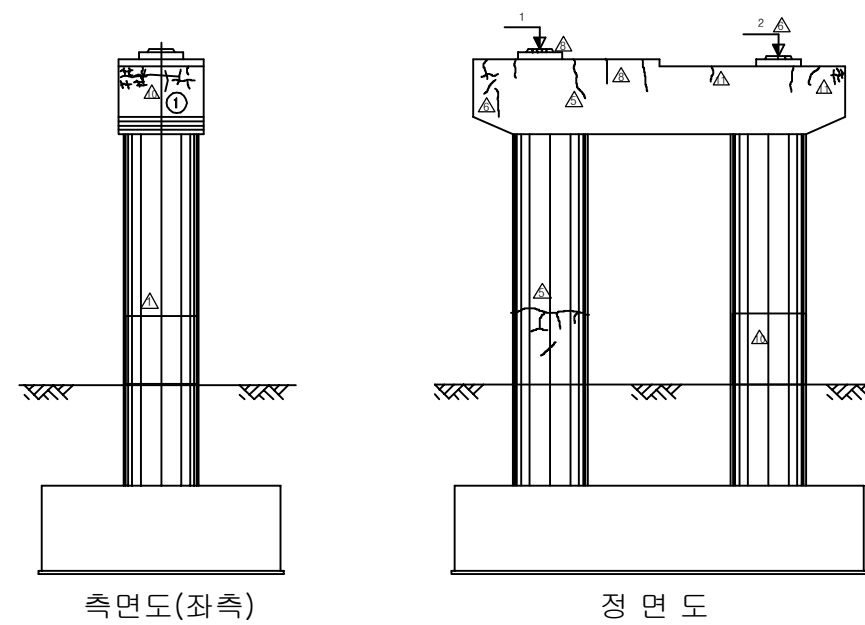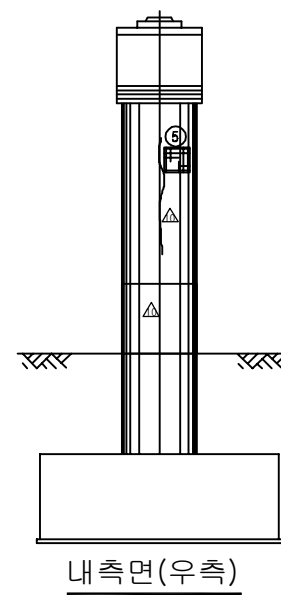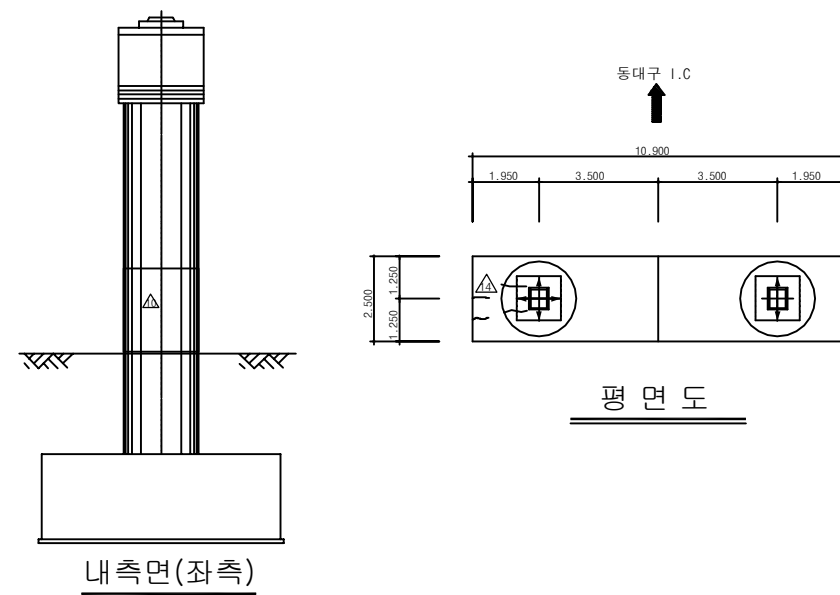


보 수 이 령	
	기 존 규 율
	신 규 규 율
	보수부위재균율
	보 수(1. 보수수)
	보 수(08. 하반기)
	보 수(09. 상반기)
	보 수(09. 하반기)
	보 수(10. 상반기)
	보 수(10. 하반기)
	보 수(11. 상반기)
	보 수(11. 하반기)
	보 수(12. 상반기)
	보 수(12. 하반기)
	보 수(13. 상반기)
	보 수(13. 하반기)
	보 수(14. 상반기)
	보 수(14. 하반기)
	보 수(15. 상반기)
	보 수(15. 하반기)


[illegible]

주) 손상의 폭과 길이는 m 이며, 단 균열의 폭은 mm 임

KEY PLAN


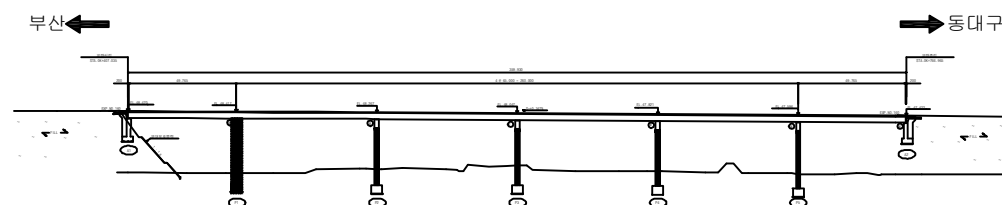


SECTION

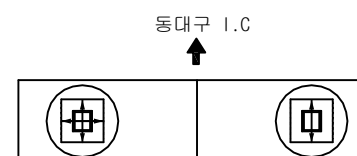


용역명	2016년 상반기 시설물 정기점검 용역
과업기간	2016. 04. 18 ~ 2016. 06. 30
발주처	 신대구부산고속도로주식회사
용역사	(주)위드이앤오
도면번호	39

ID:용계2교(부산)-교각 P2

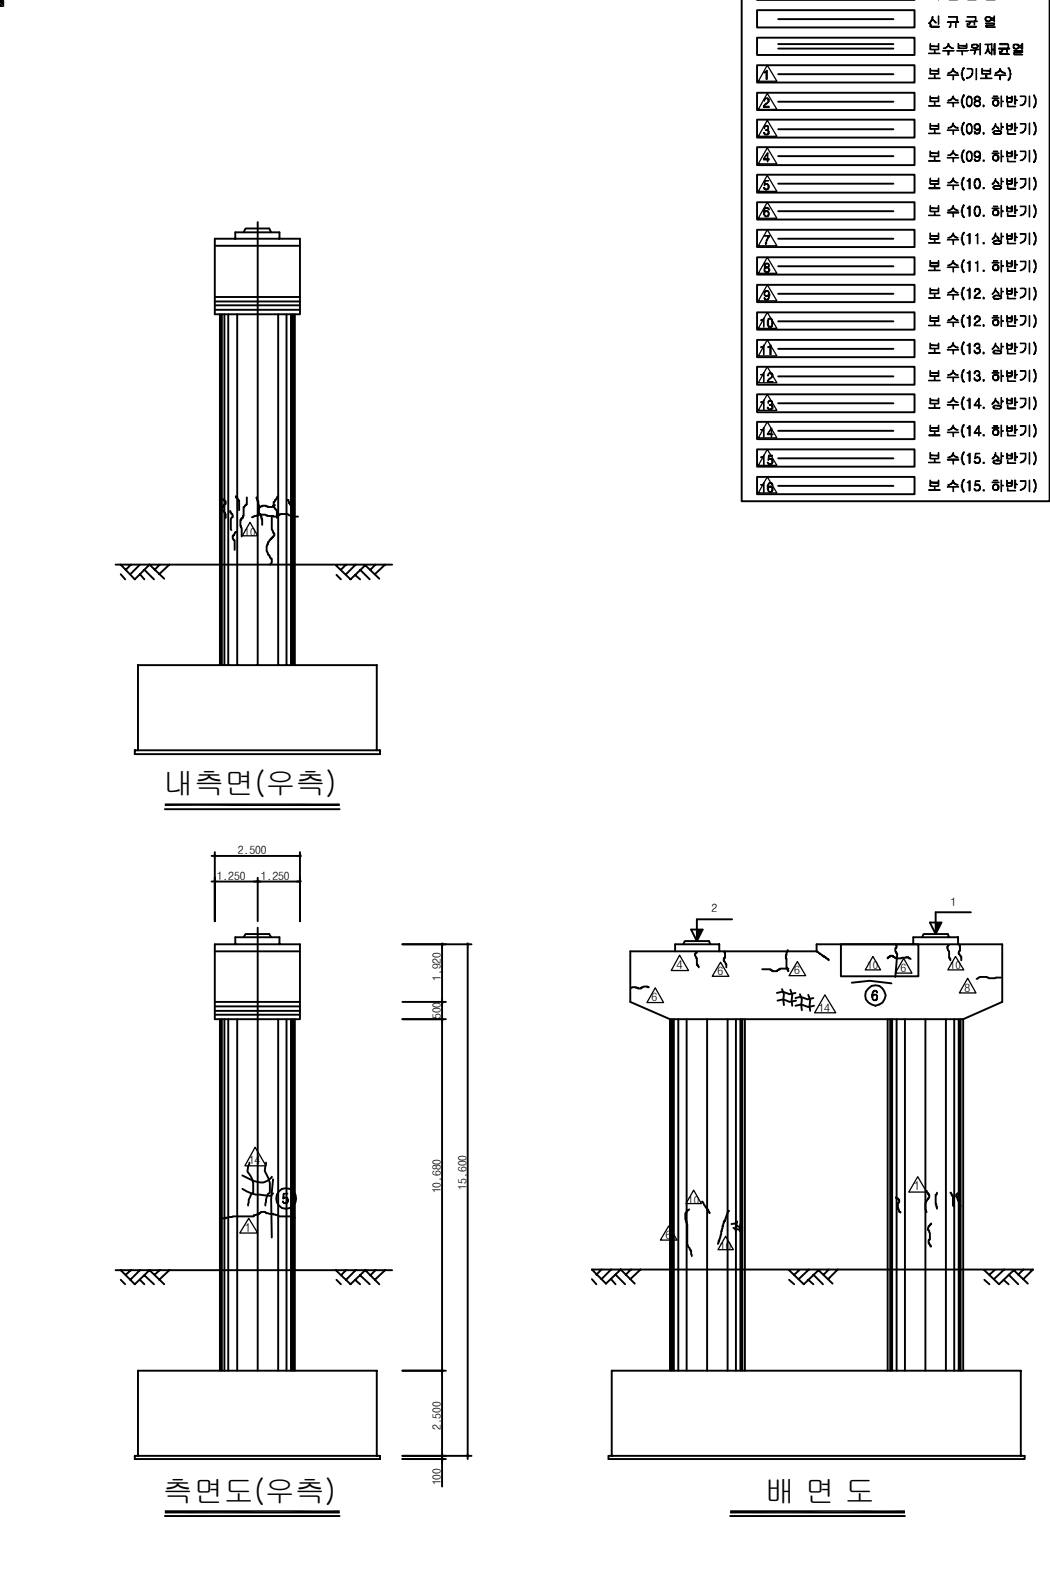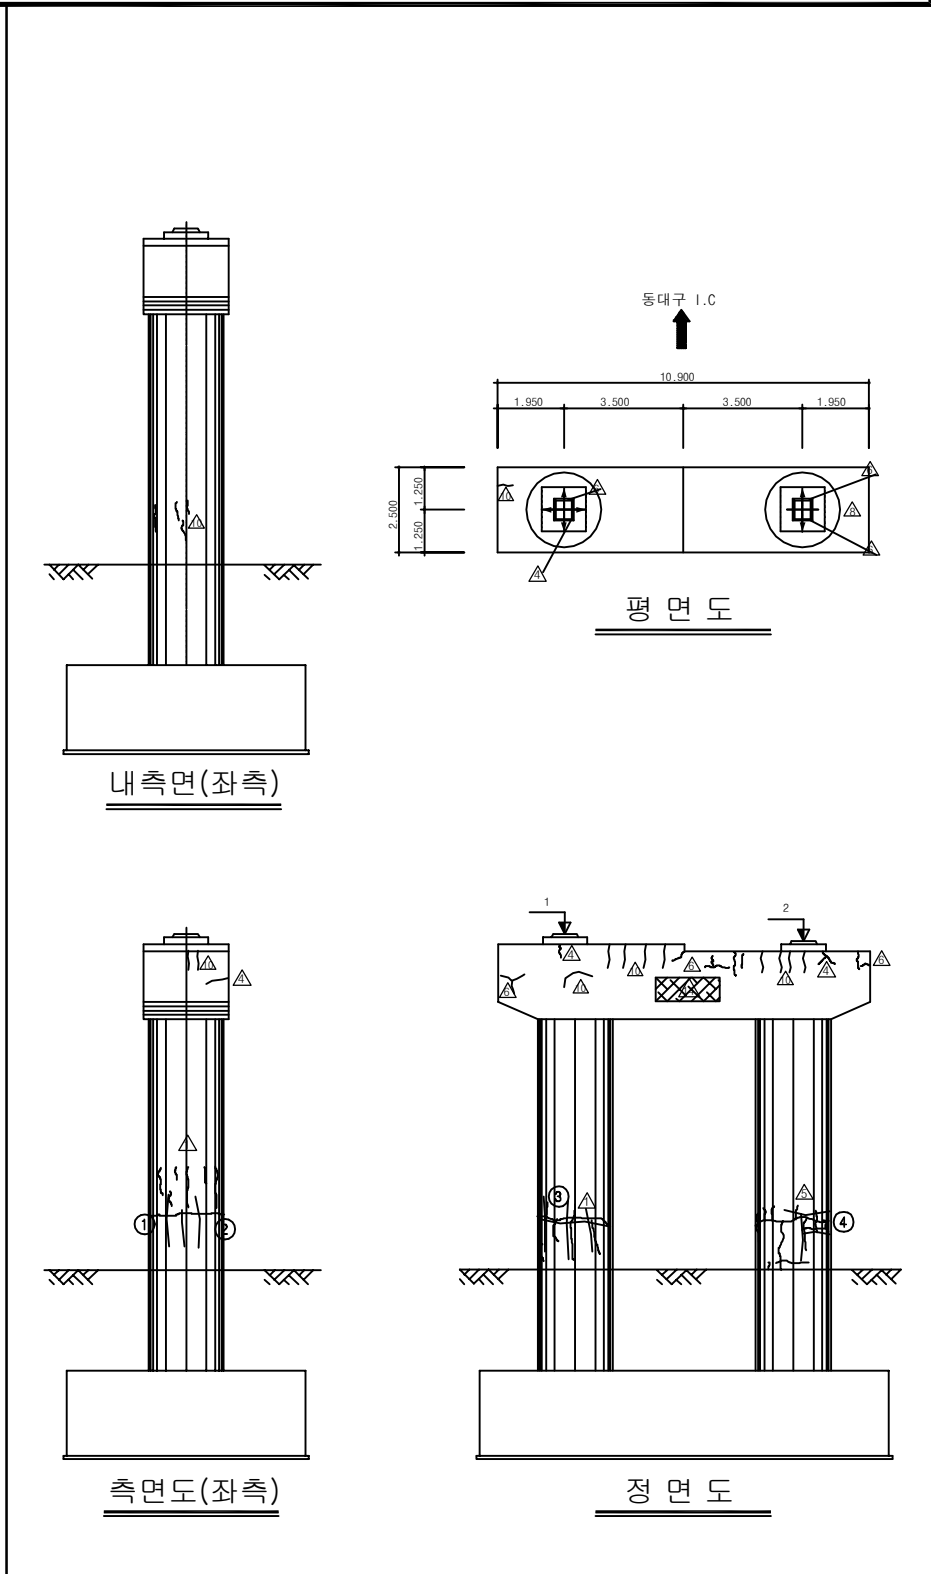

보 수 이 력	
	기 준 규 월
	신 규 규 월
	보수부위재규월
	보 수 (기보수)
	보 수 (08. 하반기)
	보 수 (09. 상반기)
	보 수 (09. 하반기)
	보 수 (10. 상반기)
	보 수 (10. 하반기)
	보 수 (11. 상반기)
	보 수 (11. 하반기)
	보 수 (12. 상반기)
	보 수 (12. 하반기)
	보 수 (13. 상반기)
	보 수 (13. 하반기)
	보 수 (14. 상반기)
	보 수 (14. 하반기)
	보 수 (15. 상반기)
	보 수 (15. 하반기)




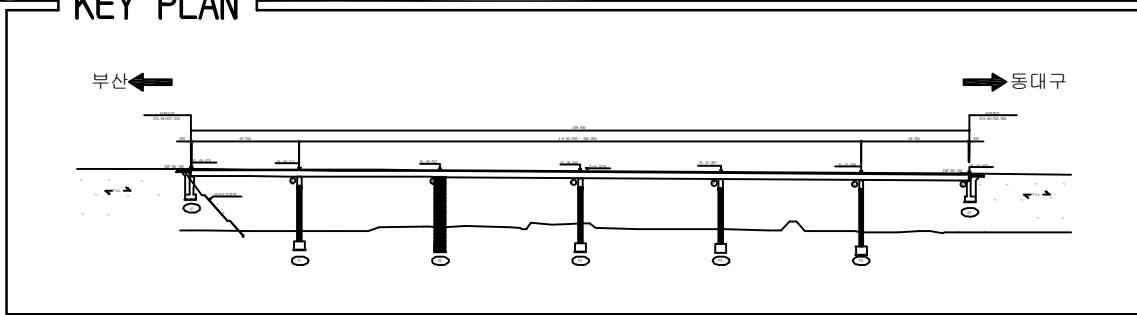
[illegible]

SECTION

동대구 I.C.

용역명	2016년 상반기 시설물 정기점검 용역
과업기간	2016. 04. 18 ~ 2016. 06. 30
발주처	 신대구부산고속도로주식회사
용역사	(주)위드이앤오
도면번호	40

ID:용계2교(부산)-교각 P3

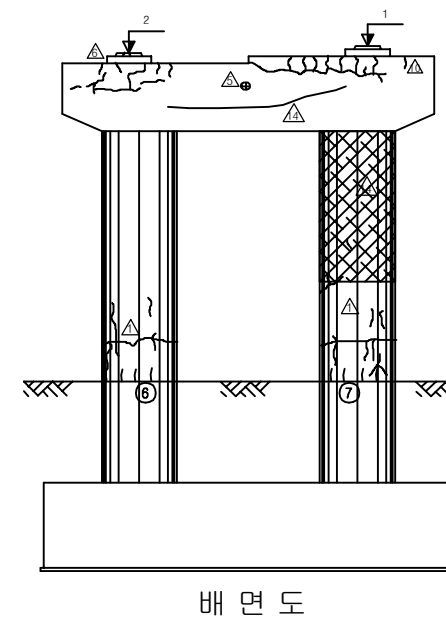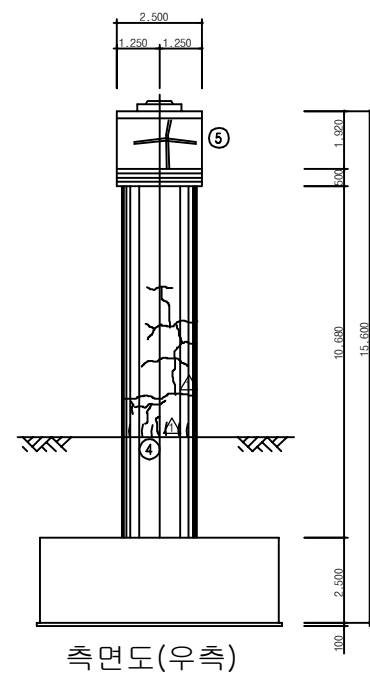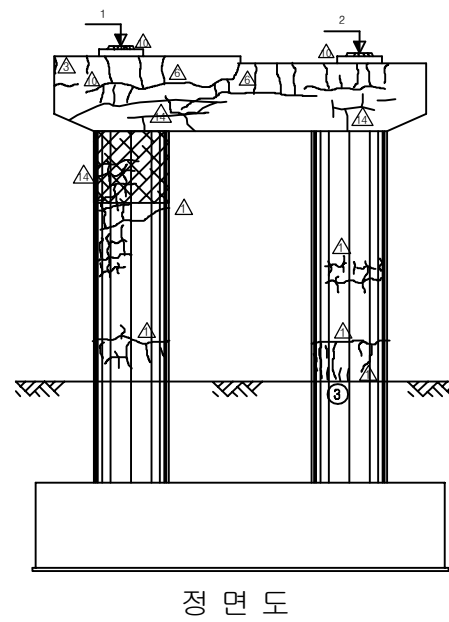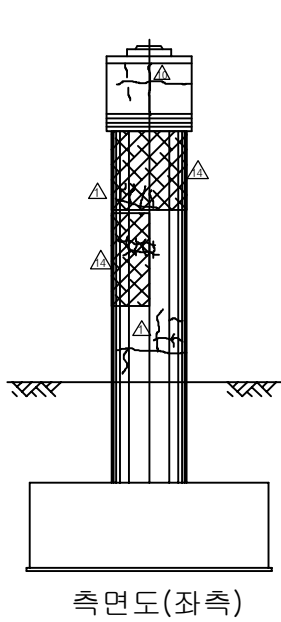

보 수 이 력	
	기 존 규 율
	신 규 규 율
	보수부위재규율
	보 수(기보수)
	보 수(08. 하반기)
	보 수(09. 상반기)
	보 수(09. 하반기)
	보 수(10. 상반기)
	보 수(10. 하반기)
	보 수(11. 상반기)
	보 수(11. 하반기)
	보 수(12. 상반기)
	보 수(12. 하반기)
	보 수(13. 상반기)
	보 수(13. 하반기)
	보 수(14. 상반기)
	보 수(14. 하반기)
	보 수(15. 상반기)
	보 수(15. 하반기)

[illegible]

주) 손상의 폭과 길이는 m 이며, 단 균열의 폭은 mm 임






SECTION

동대구 I.C

동대구 I.C

용역명	2016년 상반기 시설물 정기점검 용역
과업기간	2016. 04. 18 ~ 2016. 06. 30
발주처	 신대구부산고속도로주식회사
용역사	(주)위드이앤오
도면번호	41

ID:용계2교(부산)-교각 P4

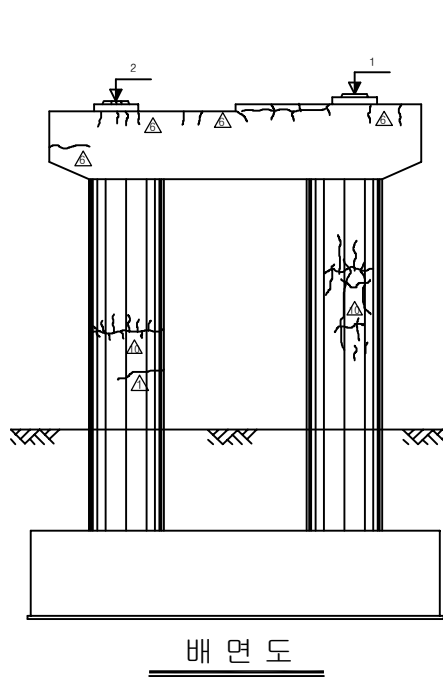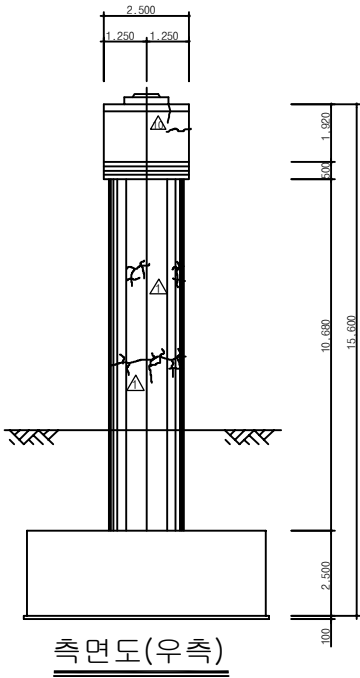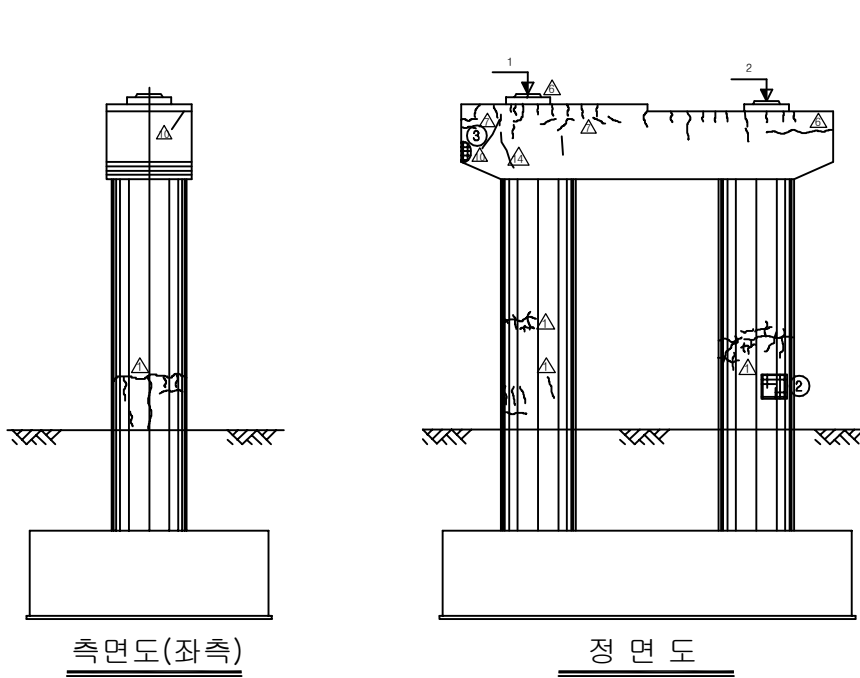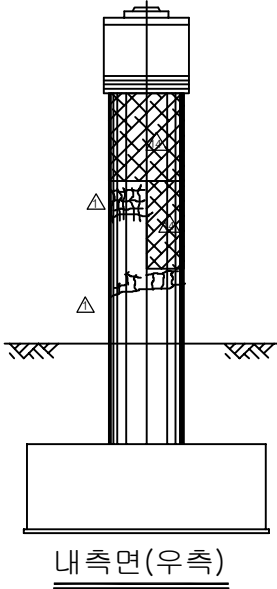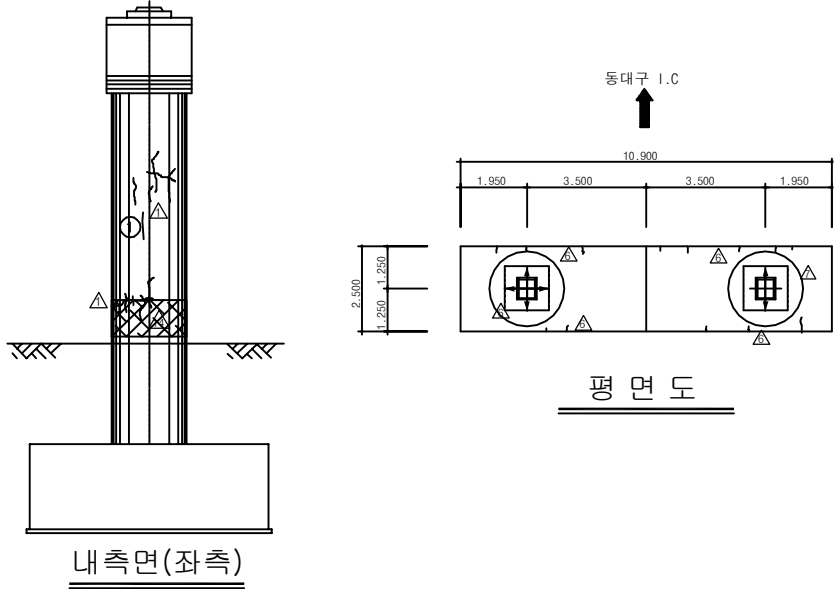

보 수 이 력	
	기 존 규 율
	신 규 규 율
	보수부위재규율
	보 수 (기보수)
	보 수 (08. 하반기)
	보 수 (09. 상반기)
	보 수 (09. 하반기)
	보 수 (10. 상반기)
	보 수 (10. 하반기)
	보 수 (11. 상반기)
	보 수 (11. 하반기)
	보 수 (12. 상반기)
	보 수 (12. 하반기)
	보 수 (13. 상반기)
	보 수 (13. 하반기)
	보 수 (14. 상반기)
	보 수 (14. 하반기)
	보 수 (15. 상반기)
	보 수 (15. 하반기)

손상 현황 표

[illegible]

KEY PLAN

부산 ←

→ 동대구




SECTION

동대구 I.C


용역명	2016년 상반기 시설물 정기점검 용역
과업기간	2016. 04. 18 ~ 2016. 06. 30
발주처	 신대구부산고속도로주식회사
용역사	(주)위드이앤오
도면번호	42

ID:용계2교(부산)-교각 P5

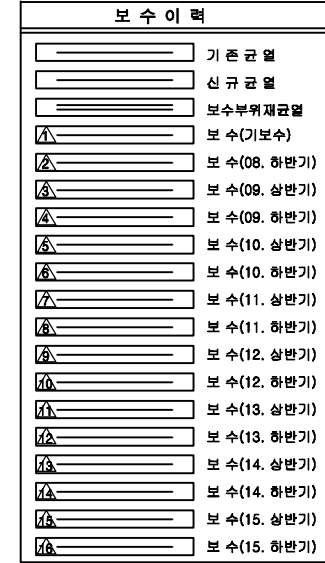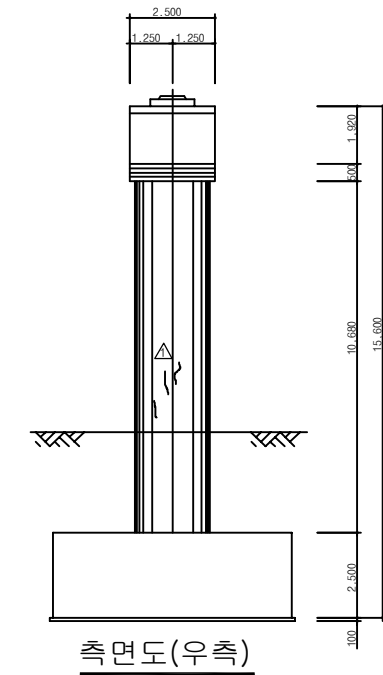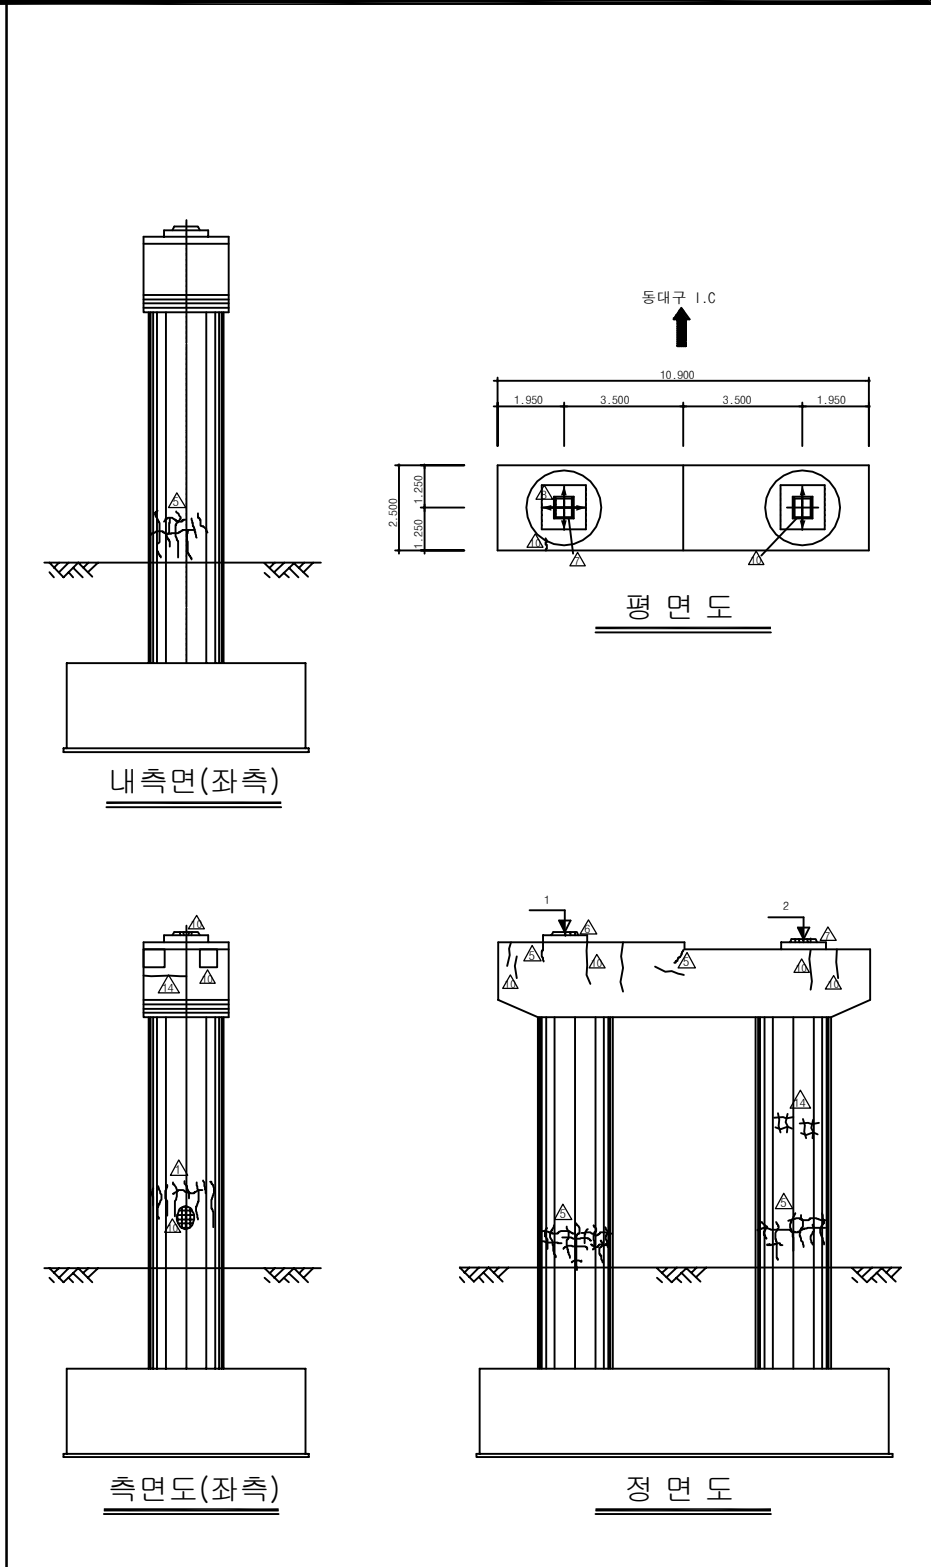[illegible]

KEY PLAN

The key plan shows a horizontal line representing the bridge's alignment. On the left, an arrow points left towards the text '부산' (Busan). On the right, an arrow points right towards the text '동대구' (Dongdaegu). The bridge structure is depicted as a series of vertical supports and horizontal spans. Above the bridge, there are labels for 'Gyeongju Expressway' and 'Gyeongju Bypass'. Below the bridge, there are labels for 'Gyeongju Bypass' and 'Gyeongju Expressway'. The bridge is shown crossing a river or waterway.

SECTION

동대구 I.C

The diagram shows a cross-section of a road bridge. It consists of two rectangular lanes separated by a central vertical line. Above the central line, there is an upward-pointing arrow and the text '동대구 I.C'. Each lane contains a circular symbol with a crosshair inside, representing a road marking or a specific structural element.

용역명	2016년 상반기 시설물 정기점검 용역
과업기간	2016. 04. 18 ~ 2016. 06. 30
발주처	 신대구부산고속도로주식회사
용역사	(주)위드이앤오
도면번호	43