

## 2. 시지교

■ 시지교(대구) - 1

| 구 분              |        |    | 손 상 현 황      |               | 단 위        | 경 간 별 수 량   |             |              |             |              | 합 계         | 비 고           |  |
|------------------|--------|----|--------------|---------------|------------|-------------|-------------|--------------|-------------|--------------|-------------|---------------|--|
|                  |        |    |              |               |            | S1          | S2          | S3           | S4          | S5           |             |               |  |
| 상<br>부<br>구<br>조 | 바닥판 하면 |    | 균열           | 0.3mm미만       | m<br>(개소)  | 1.0<br>(2)  | 1.5<br>(1)  | -<br>(-)     | -<br>(-)    | -<br>(-)     | 2.5<br>(3)  |               |  |
|                  |        |    | 누수흔적 및 백태    |               | m'<br>(개소) | 0.06<br>(1) | -<br>(-)    | -<br>(-)     | -<br>(-)    | -<br>(-)     | 0.06<br>(1) |               |  |
|                  |        |    | 균열부 백태       |               | m'<br>(개소) | -<br>(-)    | 0.1<br>(1)  | 20.0<br>(1)  | -<br>(-)    | -<br>(-)     | 20.1<br>(2) |               |  |
|                  | 거더내부   |    | G1           | 누수흔적          |            | m'<br>(개소)  | 3.8<br>(3)  | 15.36<br>(1) | 1.2<br>(3)  | 0.71<br>(3)  | 5.0<br>(1)  | 26.07<br>(11) |  |
|                  |        |    |              | 점부식           |            | m'<br>(개소)  | -<br>(-)    | -<br>(-)     | 0.68<br>(3) | -<br>(-)     | -<br>(-)    | 0.68<br>(3)   |  |
|                  |        |    |              | 우수유입          |            | 개소          | 4           | -            | -           | -            | -           | 4             |  |
|                  |        |    | G2           | 도장손상          |            | m'<br>(개소)  | -<br>(-)    | -<br>(-)     | 0.08<br>(4) | -<br>(-)     | -<br>(-)    | 0.08<br>(4)   |  |
|                  |        |    |              | 점부식           |            | m'<br>(개소)  | -<br>(-)    | 0.15<br>(1)  | -<br>(-)    | -<br>(-)     | -<br>(-)    | 0.15<br>(1)   |  |
|                  |        |    |              | 이물질퇴적         |            | m'<br>(개소)  | 0.04<br>(1) | -<br>(-)     | -<br>(-)    | -<br>(-)     | -<br>(-)    | 0.04<br>(1)   |  |
|                  |        |    |              | 체수흔적, 누수흔적    |            | m'<br>(개소)  | 25.0<br>(2) | 0.92<br>(8)  | 0.12<br>(2) | 5.38<br>(10) | 2.1<br>(2)  | 33.52<br>(24) |  |
|                  |        |    |              | 도장손상          |            | m'<br>(개소)  | 0.02<br>(1) | 0.02<br>(1)  | 0.02<br>(1) | -<br>(-)     | 0.03<br>(3) | 0.09<br>(6)   |  |
|                  | 거더외부   |    | G1           | 누수흔적 및 볼트 녹발생 |            | m'<br>(개소)  | -<br>(-)    | -<br>(-)     | -<br>(-)    | -<br>(-)     | 0.04<br>(1) | 0.04<br>(1)   |  |
|                  |        |    |              | 볼트 녹발생        |            | 개소          | -           | -            | 1           | -            | 1           | 2             |  |
|                  |        |    |              | 도장손상          |            | m'<br>(개소)  | -<br>(-)    | 0.01<br>(4)  | -<br>(-)    | -<br>(-)     | 0.03<br>(3) | 0.04<br>(7)   |  |
|                  |        |    | G2           | 이물질 퇴적        |            | m'<br>(개소)  | -<br>(-)    | 0.3<br>(1)   | 0.8<br>(2)  | -<br>(-)     | -<br>(-)    | 1.1<br>(3)    |  |
|                  |        |    |              |               |            |             |             |              |             |              |             |               |  |
| 구 분              |        |    | 손 상 현 황      |               | 단 위        | 지 점 별 수 량   |             |              |             |              | 합 계         | 비 고           |  |
|                  |        |    |              |               |            | A1          | A2          | P1           | P2          | P3           | P4          |               |  |
| 하<br>부<br>구<br>조 | 교대     |    | 체수흔적, 누수흔적   |               | m'<br>(개소) | -<br>(-)    | 8.2<br>(4)  | -<br>(-)     | -<br>(-)    | -<br>(-)     | -<br>(-)    | 8.15<br>(4)   |  |
|                  |        |    | 체수 및 누수      |               | m'<br>(개소) | 0.5<br>(1)  | 3.0<br>(1)  | -<br>(-)     | -<br>(-)    | -<br>(-)     | 3.5<br>(2)  |               |  |
|                  | 교각     |    | 균열           | 0.3mm미만       | m<br>(개소)  | -<br>(-)    | -<br>(-)    | 32.5<br>(27) | 10.5<br>(8) | 15.3<br>(18) | 9.3<br>(12) | 67.6<br>(65)  |  |
|                  |        |    | 망상균열         |               | m'<br>(개소) | -<br>(-)    | -<br>(-)    | 1.0<br>(1)   | 8.44<br>(4) | -<br>(-)     | 1.0<br>(1)  | 10.44<br>(6)  |  |
| 교량받침             |        |    | 물탈 균열        | 0.3mm미만       | m<br>(개소)  | -<br>(-)    | 0.1<br>(1)  | 0.1<br>(1)   | -<br>(-)    | -<br>(-)     | -<br>(-)    | 0.2<br>(2)    |  |
|                  |        |    | 받침 균열        | 0.3mm미만       | m<br>(개소)  | 0.6<br>(4)  | -<br>(-)    | -<br>(-)     | -<br>(-)    | -<br>(-)     | -<br>(-)    | 0.6<br>(4)    |  |
|                  |        |    | 받침콘크리트 파손    |               | m'<br>(개소) | -<br>(-)    | -<br>(-)    | -<br>(-)     | -<br>(-)    | 0.02<br>(1)  | -<br>(-)    | -<br>(-)      |  |
| 신축이음             |        | 본체 | 신축장치 고무실재 파손 |               | m<br>(개소)  | -<br>(-)    | 0.7<br>(5)  | -<br>(-)     | -<br>(-)    | -<br>(-)     | -<br>(-)    | 0.7<br>(5)    |  |
|                  |        |    | 이물질 퇴적       |               | m<br>(개소)  | 2.0<br>(1)  | 1.0<br>(1)  | -<br>(-)     | -<br>(-)    | -<br>(-)     | -<br>(-)    | 3.0<br>(2)    |  |
|                  |        |    | 녹발생          |               | m<br>(개소)  | 2.0<br>(1)  | 1.0<br>(1)  | -<br>(-)     | -<br>(-)    | -<br>(-)     | -<br>(-)    | 3.0<br>(2)    |  |
|                  |        |    | 하부누수         |               | 개소         | -           | 1           | -            | -           | -            | -           | 1             |  |

■ 시지교(대구) - 2

| 구 분              |      | 손 상 현 황       |         | 단 위                    | 경 간 별 수 량   |             |             |             |             | 합 계         | 비 고 |
|------------------|------|---------------|---------|------------------------|-------------|-------------|-------------|-------------|-------------|-------------|-----|
|                  |      |               |         |                        | S1          | S2          | S3          | S4          | S5          |             |     |
| 기<br>타<br>부<br>개 | 교면포장 | 아스콘 균열        |         | m<br>(개소)              | 7.0<br>(1)  | -<br>(1)    | -<br>(1)    | -<br>(1)    | 8.0<br>(1)  | 15.0<br>(2) |     |
|                  |      | 아스콘 변형        |         | m <sup>2</sup><br>(개소) | -<br>(1)    | -<br>(1)    | -<br>(1)    | -<br>(1)    | 0.25<br>(1) | 0.25<br>(1) |     |
|                  |      | 아스콘 패입        |         | m <sup>2</sup><br>(개소) | 0.03<br>(1) | 0.5<br>(1)  | -<br>(1)    | 1.1<br>(2)  | 0.3<br>(1)  | 1.93<br>(5) |     |
|                  |      | 포트홀           |         | m <sup>2</sup><br>(개소) | 0.01<br>(1) | -<br>(1)    | 0.04<br>(1) | -<br>(1)    | -<br>(1)    | 0.05<br>(2) |     |
|                  | 난간   | 균열            | 0.3mm미만 | m<br>(개소)              | -<br>(1)    | 4.8<br>(4)  | 1.2<br>(1)  | 2.4<br>(2)  | 1.2<br>(1)  | 9.6<br>(8)  |     |
|                  |      | 균열부 백태        |         | m <sup>2</sup><br>(개소) | 0.24<br>(2) | 0.12<br>(1) | -<br>(1)    | 0.1<br>(1)  | 0.12<br>(1) | 0.58<br>(5) |     |
|                  |      | 백태            |         | m <sup>2</sup><br>(개소) | -<br>(1)    | 0.1<br>(1)  | 0.05<br>(1) | 0.05<br>(1) | -<br>(1)    | 0.2<br>(3)  |     |
|                  |      | 방음벽 변형        |         | m <sup>2</sup><br>(개소) | 0.5<br>(1)  | -<br>(1)    | -<br>(1)    | -<br>(1)    | -<br>(1)    | 0.5<br>(1)  |     |
|                  |      | 방호벽 단차        |         | 개소                     | 1           | -           | -           | -           | 1           | 2           |     |
|                  | 배수시설 | 배수관 연결고리 탈락   |         | 개소                     | -           | -           | -           | 2           | -           | 2           |     |
|                  |      | 배수관 월류        |         | 개소                     | 1           | -           | -           | -           | -           | 1           |     |
|                  |      | 배수구 막힘        |         | 개소                     | -           | 1           | 1           | -           | -           | 2           |     |
| 구 분              |      | 손 상 현 황       |         | 단 위                    | 지 점 별 수 량   |             |             |             |             | 합 계         | 비 고 |
|                  |      |               |         |                        | A1          | A2          | P1          | P2          | P3          |             |     |
| 부대시설             |      | 차수관 볼트, 앵커 탈락 |         | 개소                     | 1           | 3           | -           | -           | -           | -           | 4   |



■ 시지교(부산) - 1

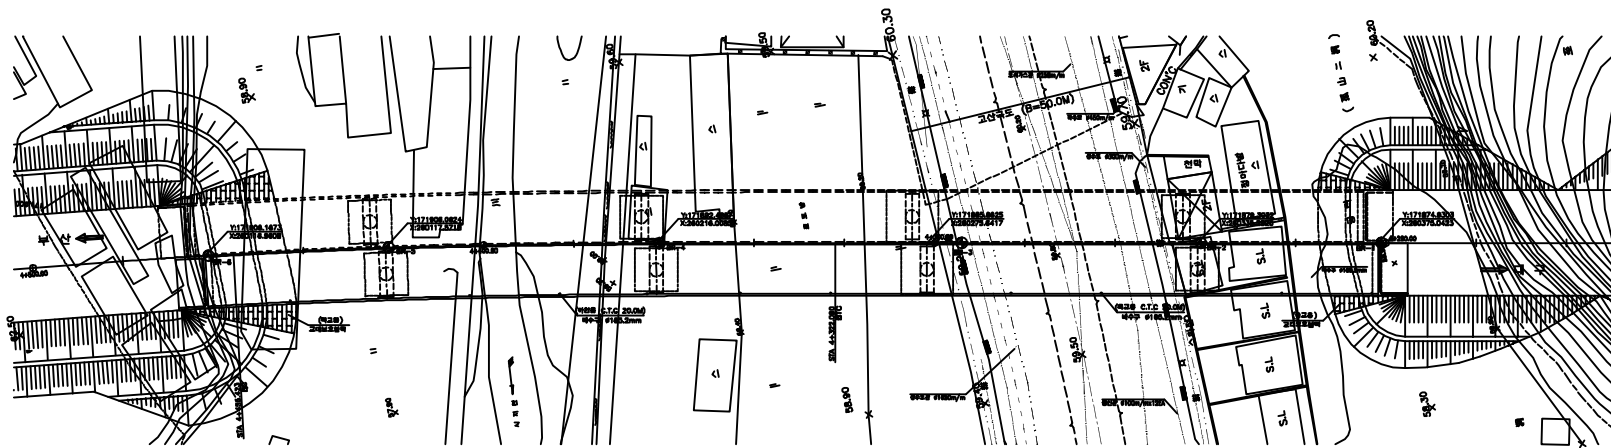
| 구 분              |        |           | 손 상 현 황    |                        | 단 위                    | 경 간 별 수 량    |              |              |              |              | 합 계           | 비 고        |
|------------------|--------|-----------|------------|------------------------|------------------------|--------------|--------------|--------------|--------------|--------------|---------------|------------|
|                  |        |           |            |                        |                        | S1           | S2           | S3           | S4           | S5           |               |            |
| 상<br>부<br>구<br>조 | 바닥판 하면 | 균열        | 0.3mm미만    | m<br>(개소)              | 21.5<br>(29)           | 29.5<br>(59) | -<br>(1)     | 3.0<br>(5)   | 1.0<br>(1)   | 55.0<br>(94) |               |            |
|                  |        | 백태        |            | m <sup>2</sup><br>(개소) | -<br>(1)               | 5.0<br>(1)   | 20.0<br>(1)  | 14.5<br>(3)  | 17.5<br>(1)  | 57.0<br>(6)  |               |            |
|                  |        | 망상균열      |            | m <sup>2</sup><br>(개소) | -<br>(1)               | 4.5<br>(1)   | -<br>(1)     | -<br>(1)     | -<br>(1)     | 4.5<br>(1)   |               |            |
|                  | 거더내부   | G1        | 표면변색       |                        | m <sup>2</sup><br>(개소) | 11.2<br>(2)  | -<br>(1)     | -<br>(1)     | -<br>(1)     | -<br>(1)     | 11.2<br>(2)   |            |
|                  |        |           | 누수흔적       |                        | m <sup>2</sup><br>(개소) | 0.69<br>(2)  | 0.09<br>(1)  | 2.04<br>(4)  | 1.45<br>(7)  | 1.4<br>(2)   | 5.67<br>(16)  |            |
|                  |        |           | 도장손상, 박리   |                        | m <sup>2</sup><br>(개소) | -<br>(1)     | 0.02<br>(2)  | 0.13<br>(4)  | 0.02<br>(2)  | 0.01<br>(1)  | 0.18<br>(9)   |            |
|                  |        |           | 이물질퇴적      |                        | m <sup>2</sup><br>(개소) | -<br>(1)     | -<br>(1)     | -<br>(1)     | -<br>(1)     | 0.13<br>(2)  | 0.13<br>(2)   |            |
|                  |        |           | 우수유입       |                        | 개소                     | -<br>(1)     | -<br>(1)     | -<br>(1)     | -<br>(1)     | 3<br>(1)     | 3<br>(1)      |            |
|                  |        | G2        | 도장손상       |                        | m <sup>2</sup><br>(개소) | 0.01<br>(1)  | -<br>(1)     | 0.02<br>(1)  | 0.01<br>(1)  | 0.01<br>(1)  | 0.05<br>(4)   |            |
|                  |        |           | 이물질퇴적      |                        | m <sup>2</sup><br>(개소) | 0.02<br>(1)  | -<br>(1)     | -<br>(1)     | -<br>(1)     | -<br>(1)     | 0.02<br>(1)   |            |
|                  |        |           | 체수흔적, 누수흔적 |                        | m <sup>2</sup><br>(개소) | 10.4<br>(6)  | -<br>(1)     | 0.66<br>(4)  | 2.84<br>(7)  | 0.55<br>(2)  | 14.45<br>(19) |            |
|                  |        |           | 우수유입       |                        | 개소                     | 2<br>(1)     | -<br>(1)     | -<br>(1)     | -<br>(1)     | 1<br>(1)     | 3<br>(1)      |            |
|                  | 거더외부   | G1        | 도장손상       |                        | m <sup>2</sup><br>(개소) | 0.01<br>(1)  | -<br>(1)     | 0.02<br>(2)  | -<br>(1)     | -<br>(1)     | 0.03<br>(3)   |            |
|                  |        |           | 이물질퇴적      |                        | m <sup>2</sup><br>(개소) | -<br>(1)     | -<br>(1)     | 0.8<br>(2)   | -<br>(1)     | -<br>(1)     | 0.8<br>(2)    |            |
|                  |        | G2        | 스플라이스부 녹발생 |                        | m <sup>2</sup><br>(개소) | -<br>(1)     | -<br>(1)     | -<br>(1)     | 0.01<br>(1)  | -<br>(1)     | 0.01<br>(1)   |            |
|                  |        |           |            | -<br>(1)               | -<br>(1)               | -<br>(1)     | -<br>(1)     | -<br>(1)     | -<br>(1)     |              |               |            |
| 구 분              |        |           | 손 상 현 황    |                        | 단 위                    | 지 점 별 수 량    |              |              |              | 합 계          | 비 고           |            |
|                  |        |           |            | A1                     |                        | A2           | P1           | P2           | P3           |              |               | P4         |
| 하<br>부<br>구<br>조 | 교대     | 균열        | 0.3mm미만    | m<br>(개소)              | -<br>(1)               | 0.6<br>(1)   | -<br>(1)     | -<br>(1)     | -<br>(1)     | -<br>(1)     | 0.6<br>(1)    |            |
|                  |        | 백태        |            | m <sup>2</sup><br>(개소) | -<br>(1)               | 0.1<br>(1)   | -<br>(1)     | -<br>(1)     | -<br>(1)     | -<br>(1)     | 0.1<br>(1)    |            |
|                  |        | 체수흔적      |            | m <sup>2</sup><br>(개소) | 1.0<br>(1)             | -<br>(1)     | -<br>(1)     | -<br>(1)     | -<br>(1)     | -<br>(1)     | 1.0<br>(1)    |            |
|                  |        | 누수        |            | m <sup>2</sup><br>(개소) | -<br>(1)               | 1.2<br>(1)   | -<br>(1)     | -<br>(1)     | -<br>(1)     | -<br>(1)     | 1.2<br>(1)    |            |
|                  |        | 누수흔적 및 오염 |            | m <sup>2</sup><br>(개소) | 0.4<br>(1)             | 0.66<br>(2)  | -<br>(1)     | -<br>(1)     | -<br>(1)     | -<br>(1)     | 1.06<br>(3)   |            |
|                  |        | 콘크리트 파손   |            | m <sup>2</sup><br>(개소) | 0.05<br>(1)            | -<br>(1)     | -<br>(1)     | -<br>(1)     | -<br>(1)     | -<br>(1)     | 0.05<br>(1)   |            |
|                  | 교각     | 균열        | 0.3mm미만    | m<br>(개소)              | -<br>(1)               | -<br>(1)     | 19.3<br>(53) | 32.9<br>(17) | 25.0<br>(19) | 7.5<br>(5)   | 84.7<br>(94)  |            |
|                  |        | 망상균열      |            | m <sup>2</sup><br>(개소) | -<br>(1)               | -<br>(1)     | -<br>(1)     | 1.0<br>(1)   | -<br>(1)     | 0.7<br>(1)   | 1.7<br>(2)    |            |
|                  | 교량받침   |           | 물탈 균열      | 0.3mm미만                | m<br>(개소)              | -<br>(1)     | -<br>(1)     | 0.5<br>(5)   | -<br>(1)     | -<br>(1)     | -<br>(1)      | 0.5<br>(5) |
| 받침 균열            |        |           | 0.3mm미만    | m<br>(개소)              | -<br>(1)               | -<br>(1)     | -<br>(1)     | -<br>(1)     | -<br>(1)     | 0.2<br>(1)   | 0.2<br>(1)    |            |
| 신축이음             | 본체     | 녹발생       |            | m<br>(개소)              | -<br>(1)               | 2.0<br>(1)   | -<br>(1)     | -<br>(1)     | -<br>(1)     | -<br>(1)     | 2.0<br>(1)    |            |
|                  |        | 이물질퇴적     |            | m<br>(개소)              | 3.0<br>(2)             | 2.0<br>(1)   | -<br>(1)     | -<br>(1)     | -<br>(1)     | -<br>(1)     | 5.0<br>(3)    |            |



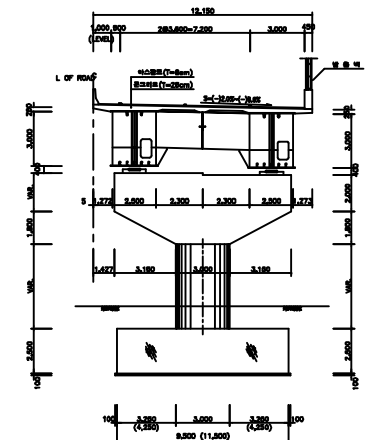
■ 시지교(부산) - 2

| 구 분              |             | 손 상 현 황       |            | 단 위        | 경 간 별 수 량   |             |            |            |            | 합 계         | 비 고 |
|------------------|-------------|---------------|------------|------------|-------------|-------------|------------|------------|------------|-------------|-----|
|                  |             |               |            |            | S1          | S2          | S3         | S4         | S5         |             |     |
| 기<br>타<br>부<br>재 | 교면포장        | 아스콘 파손        |            | m'<br>(개소) | 0.2<br>(1)  | -<br>(1)    | -<br>(1)   | -<br>(1)   | -<br>(1)   | 0.2<br>(1)  |     |
|                  |             | 라벨링           |            | m'<br>(개소) | 30.0<br>(1) | 3.0<br>(1)  | -<br>(1)   | -<br>(1)   | -<br>(1)   | 33.0<br>(2) |     |
|                  | 난간          | 균열            | 0.3mm미만    | m<br>(개소)  | 1.8<br>(3)  | -<br>(1)    | -<br>(1)   | -<br>(1)   | -<br>(1)   | 1.8<br>(3)  |     |
|                  |             | 균열부 백태        |            | m'<br>(개소) | -<br>(1)    | -<br>(1)    | 0.1<br>(1) | 0.1<br>(1) | -<br>(1)   | 0.2<br>(2)  |     |
|                  |             | 백태            |            | m'<br>(개소) | -<br>(1)    | 0.75<br>(5) | 0.2<br>(1) | -<br>(1)   | 0.3<br>(3) | 1.25<br>(9) |     |
|                  |             | 실란트 파손        |            | m<br>(개소)  | 4.0<br>(1)  | -<br>(1)    | -<br>(1)   | -<br>(1)   | 4.0<br>(1) | 8.0<br>(2)  |     |
|                  |             | 망상균열          |            | m'<br>(개소) | -<br>(1)    | -<br>(1)    | 1.0<br>(2) | -<br>(1)   | 1.0<br>(1) | 2.0<br>(3)  |     |
|                  |             | 방호벽 단차        |            | 개소         | 1           | -           | -          | -          | 1          | 2           |     |
|                  |             | 배수시설          | 배수관 연결재 탈락 |            | 개소          | -           | -          | 2          | -          | -           |     |
|                  | 배수관 연결고리 탈락 |               | 개소         | -          | -           | 3           | -          | 2          | 5          |             |     |
|                  | 배수관 연결부 누수  |               | 개소         | 1          | -           | -           | -          | -          | 1          |             |     |
| 구 분              |             | 손 상 현 황       |            | 단 위        | 지 점 별 수 량   |             |            |            | 합 계        | 비 고         |     |
|                  |             |               |            |            | A1          | A2          | P1         | P2         |            |             | P3  |
| 부대시설             |             | 차수관 볼트, 앵커 탈락 |            | 개소         | 2           | 3           | -          | -          | -          | -           | 5   |

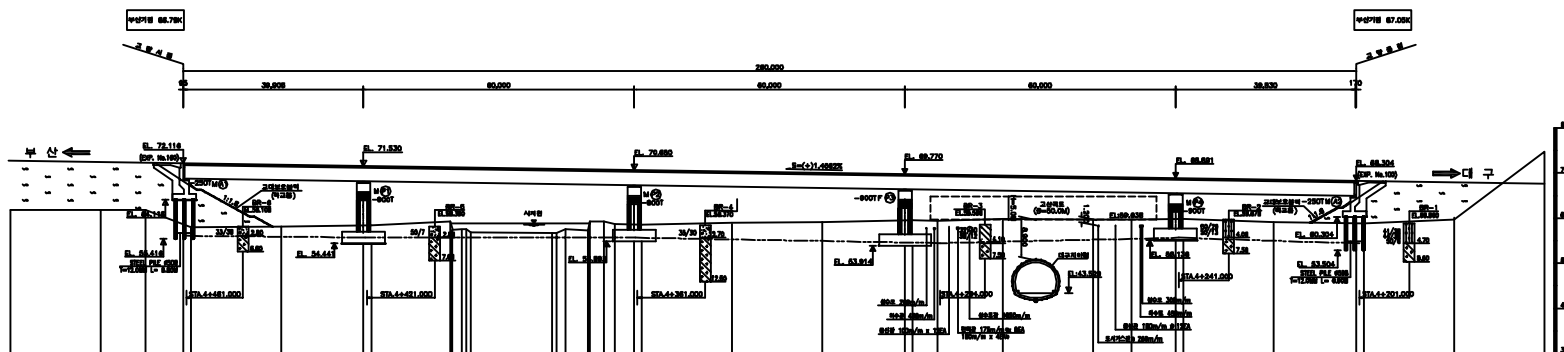




평면도



횡단면도



종단면도

(주)위드이앤오

Project Title  
2016년 상반기 시설물 정기점검 용역

Drawing Title  
시지교 (대구,부산) 평면도, 종 · 횡단면도

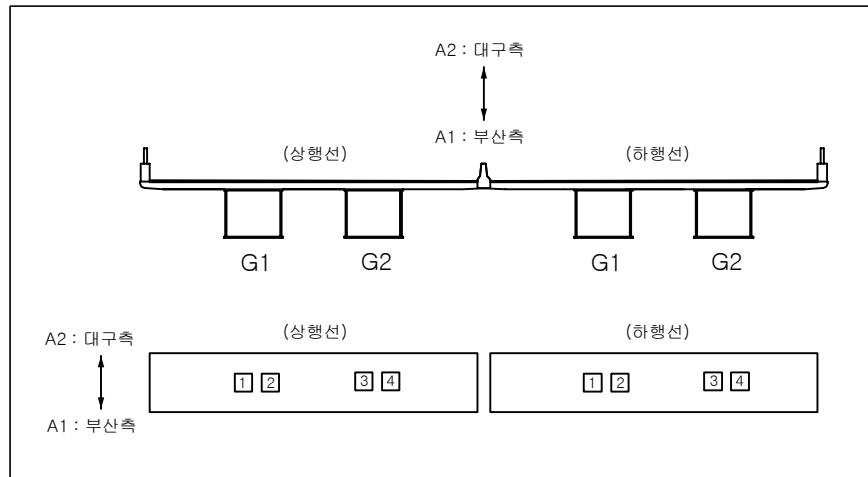
Note

### ■ 교량의 기호 정의

| 구 분   | 사 용 기 호                       | 정 의                                         |
|-------|-------------------------------|---------------------------------------------|
| 경 간   | Sa                            | 경간번호 (제 a 번째 span)                          |
| 주 형   | Ga<br>(ST&PSC Box & PSC Beam) | Girder & Beam 주형번호<br>(제 a 번째 주형)           |
|       | Ca                            | Cross Beam 번호 (a번째 주형번호)                    |
| 교좌 장치 | SHa,b                         | 교좌 장치 번호(제 a 번째 교각의 b번째 Shoe)               |
| 교 대   | Aa                            | 교대 번호(제 a번째 Abutment)                       |
| 교 각   | Pa                            | 교각 번호(제 a 번째 Pier)                          |
| 배 수 구 | Da                            | 배수구 번호(제 a 번째 Drainage)                     |
| 신축 이음 | EJa                           | 신축이음 번호<br>(Expansion Joint : A1 ⇒ A2 진행방향) |

■ 부산측(A1-시점)에서 대구측(A2-종점) 방향으로 일련번호 증가

■ 부산측(A1-시점)에서 대구측(A2-종점) 바라보았을때 좌측에서 우측으로 일련번호 증가



### ■ 유지관리 이력

| 구 분 | 보수일자    | 보수내용                                | 비 고  |
|-----|---------|-------------------------------------|------|
| 1   | 2008.05 | 교각 망상균열 표면처리                        | -    |
| 2   | 2008.01 | 방호벽 차수판 불량 정비<br>교대, 교각 누수흔적 및 망상균열 | -    |
| 3   | 2009.01 | 신축이음 볼트탈락(차수판) 재설치                  | -    |
| 4   | 2010.06 | 교량받침부 균열보수, 신축이음후타콘크리트 균열보수         | 유니슨  |
| 5   | 2010.09 | A1(대구) 신축이음장치 보수(용접 및 후타보수)         | 부영   |
| 6   | 2012.04 | 교량배수파이프 지지대 탈락부 보수 25개소             | 동진산업 |
| 7   | 2012.05 | 균열보수, 강 교도장손상, 배수시설, 차수판, 방호벽 보수    | 주영건설 |
| 8   | 2014.06 | 교대 및 교각 균열보수 및 단면복구                 | 유한화건 |
|     |         |                                     |      |
|     |         |                                     |      |
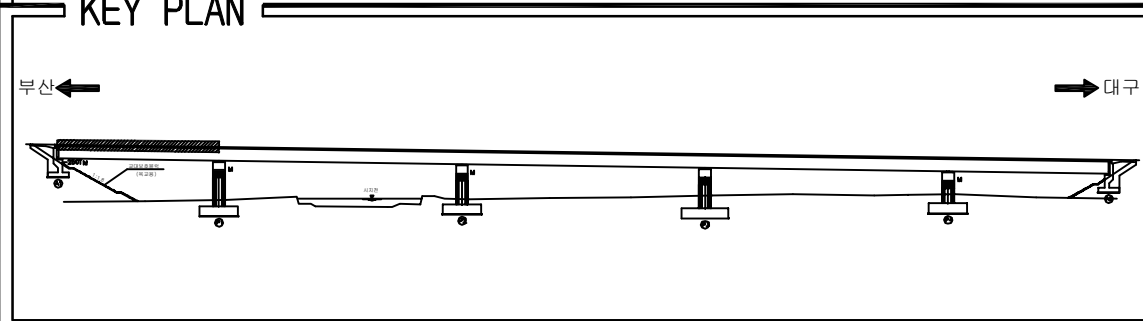
(주)위드이앤오

Project Title  
2016년 상반기 시설물 정기점검 용역

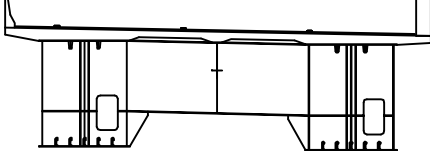
Drawing Title  
시지교 기호 정의 및 유지관리 이력

Note

ID:시지교(대구)-교면포장 S1

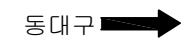


SECTION



|      |   |
|------|---|
| 용역명  | 2016년 상반기 시설물 정기점검 용역                                                                               |
| 과업기간 | 2016. 04. 18 ~ 2016. 06. 30                                                                         |
| 발주처  |  신대구부산고속도로주식회사 |
| 용역사  | (주)위드이앤오                                                                                            |
| 도면번호 | 1                                                                                                   |

ID:시지교(대구)-교면포장 S2

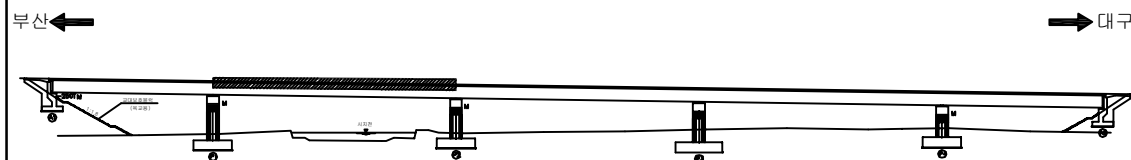


| 보 수 이 령                                                                             |                 |
|-------------------------------------------------------------------------------------|-----------------|
|  | 기 존 규 역         |
|  | 신 규 규 역         |
|  | 보 수 부 위 재 규 역   |
|  | 보 수 (기 보 수)     |
|  | 보 수 (08. 하 반 기) |
|  | 보 수 (09. 상 반 기) |
|  | 보 수 (09. 하 반 기) |
|  | 보 수 (10. 상 반 기) |
|  | 보 수 (10. 하 반 기) |
|  | 보 수 (11. 상 반 기) |
|  | 보 수 (11. 하 반 기) |
|  | 보 수 (12. 상 반 기) |
|  | 보 수 (12. 하 반 기) |
|  | 보 수 (13. 상 반 기) |
|  | 보 수 (13. 하 반 기) |
|  | 보 수 (14. 상 반 기) |
|  | 보 수 (14. 하 반 기) |
|  | 보 수 (15. 상 반 기) |
|  | 보 수 (15. 하 반 기) |

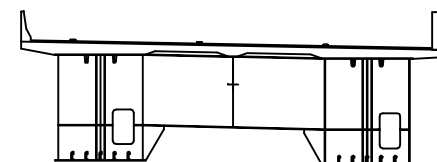
## 손상 현황 표

[illegible]

## KEY PLAN



## SECTION



|      |   |
|------|---|
| 용역명  | 2016년 상반기 시설물 정기점검 용역                                                                               |
| 과업기간 | 2016. 04. 18 ~ 2016. 06. 30                                                                         |
| 발주처  |  신대구부산고속도로주식회사 |
| 용역사  | (주)위드이앤오                                                                                            |
| 도면번호 | 2                                                                                                   |

ID:시지교(대구)-교면포장 S3



| 보 수 이 력                                                                             |               |
|-------------------------------------------------------------------------------------|---------------|
|  | 기 존 규 역       |
|  | 신 규 규 역       |
|  | 보 수 부 위 재 규 역 |
|  | 보 수 (기보수)     |
|  | 보 수 (08. 하반기) |
|  | 보 수 (09. 상반기) |
|  | 보 수 (09. 하반기) |
|  | 보 수 (10. 상반기) |
|  | 보 수 (10. 하반기) |
|  | 보 수 (11. 상반기) |
|  | 보 수 (11. 하반기) |
|  | 보 수 (12. 상반기) |
|  | 보 수 (12. 하반기) |
|  | 보 수 (13. 상반기) |
|  | 보 수 (13. 하반기) |
|  | 보 수 (14. 상반기) |
|  | 보 수 (14. 하반기) |
|  | 보 수 (15. 상반기) |
|  | 보 수 (15. 하반기) |

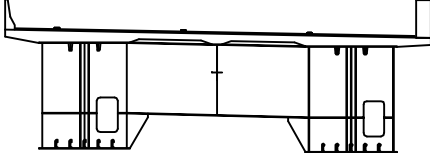
## 손 상 현 황 표

[illegible]

**KEY PLAN**

 
The key plan shows a horizontal line representing the bridge's alignment. On the left, an arrow points left towards the text '부산' (Busan). On the right, an arrow points right towards the text '대구' (Daegu). The bridge structure is depicted with several piers and spans. A specific section of the bridge is highlighted with a hatched pattern. Labels in Korean identify '부산광역시' (Busan Metropolitan City) and '대구광역시' (Daegu Metropolitan City) near the ends of the bridge.

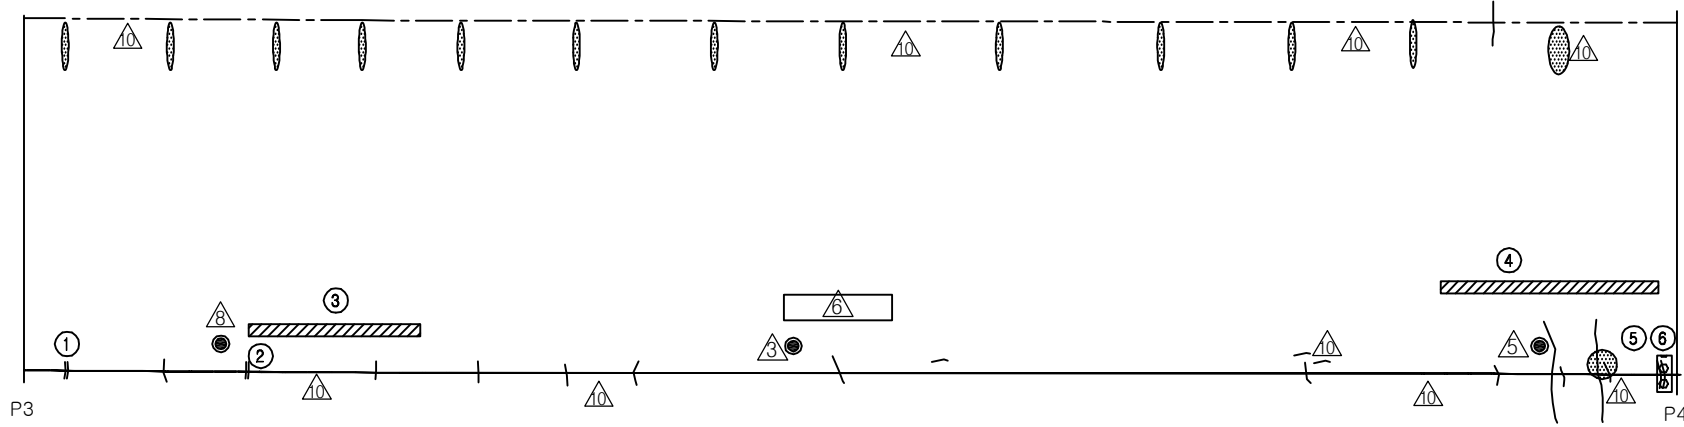
# SECTION



|      |   |
|------|---|
| 용역명  | 2016년 상반기 시설물 정기점검 용역                                                                               |
| 과업기간 | 2016. 04. 18 ~ 2016. 06. 30                                                                         |
| 발주처  |  신대구부산고속도로주식회사 |
| 용역사  | (주)위드이앤오                                                                                            |
| 도면번호 | 3                                                                                                   |

ID:시지교(대구)-교면포장 S4

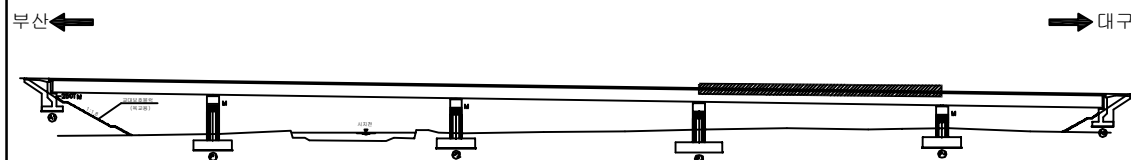
| 보 수 이 력                                                                             |                 |
|-------------------------------------------------------------------------------------|-----------------|
|  | 기 존 규 역         |
|  | 신 규 규 역         |
|  | 보 수 부 위 재 규 역   |
|  | 보 수 (기 보 수)     |
|  | 보 수 (08. 하 반 기) |
|  | 보 수 (09. 상 반 기) |
|  | 보 수 (09. 하 반 기) |
|  | 보 수 (10. 상 반 기) |
|  | 보 수 (10. 하 반 기) |
|  | 보 수 (11. 상 반 기) |
|  | 보 수 (11. 하 반 기) |
|  | 보 수 (12. 상 반 기) |
|  | 보 수 (12. 하 반 기) |
|  | 보 수 (13. 상 반 기) |
|  | 보 수 (13. 하 반 기) |
|  | 보 수 (14. 상 반 기) |
|  | 보 수 (14. 하 반 기) |
|  | 보 수 (15. 상 반 기) |
|  | 보 수 (15. 하 반 기) |

[illegible]

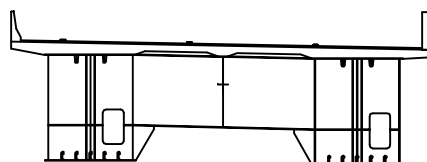
동대구 →

주) 손상의 폭과 길이는  $m$  이며, 단 균열의 폭은  $mm$  임

## KEY PLAN



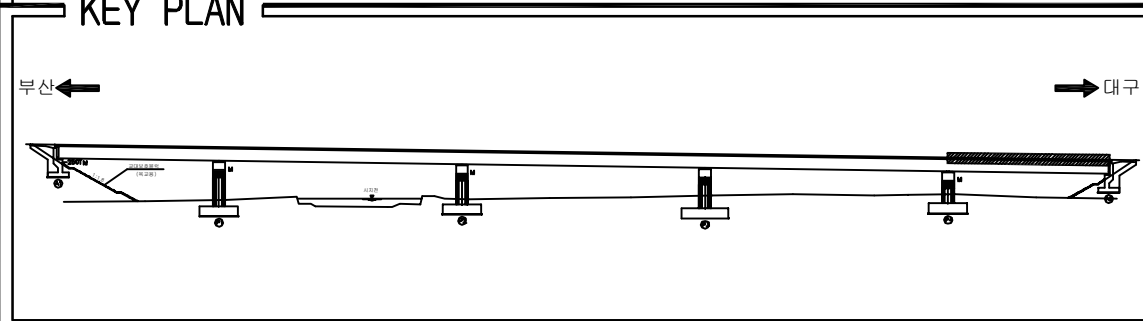
SECTION \_\_\_\_\_



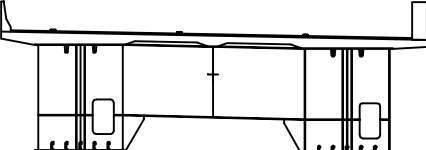
|      |   |
|------|---|
| 용역명  | 2016년 상반기 시설물 정기점검 용역                                                                               |
| 과업기간 | 2016. 04. 18 ~ 2016. 06. 30                                                                         |
| 발주처  |  신대구부산고속도로주식회사 |
| 용역사  | (주)위드이앤오                                                                                            |
| 도면번호 | 4                                                                                                   |



ID:시지교(대구)-교면포장 S5



 
# SECTION

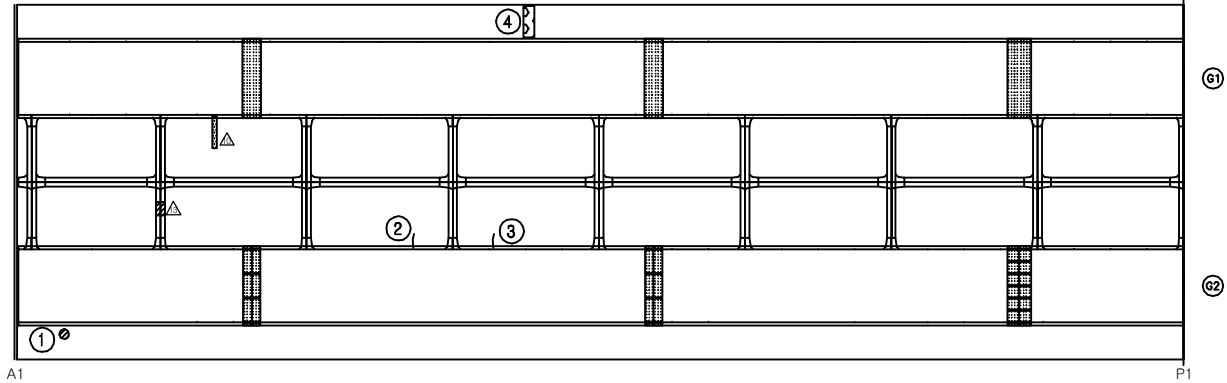


|      |   |
|------|---|
| 용역명  | 2016년 상반기 시설물 정기점검 용역                                                                               |
| 과업기간 | 2016. 04. 18 ~ 2016. 06. 30                                                                         |
| 발주처  |  신대구부산고속도로주식회사 |
| 용역사  | (주)위드이앤오                                                                                            |
| 도면번호 | 5                                                                                                   |



ID:시지교(대구)-바닥판하면 S1

| 보 수 이 력                                                                             |              |
|-------------------------------------------------------------------------------------|--------------|
|  | 기 존 근 역      |
|  | 신 규 근 역      |
|  | 보수부위재검열      |
|  | 보 수(기보수)     |
|  | 보 수(08. 하반기) |
|  | 보 수(09. 상반기) |
|  | 보 수(09. 하반기) |
|  | 보 수(10. 상반기) |
|  | 보 수(10. 하반기) |
|  | 보 수(11. 상반기) |
|  | 보 수(11. 하반기) |
|  | 보 수(12. 상반기) |
|  | 보 수(12. 하반기) |
|  | 보 수(13. 상반기) |
|  | 보 수(13. 하반기) |
|  | 보 수(14. 상반기) |
|  | 보 수(14. 하반기) |
|  | 보 수(15. 상반기) |
|  | 보 수(15. 하반기) |

[illegible]

 부산

동대구 →

**KEY PLAN**

부산 ←

 

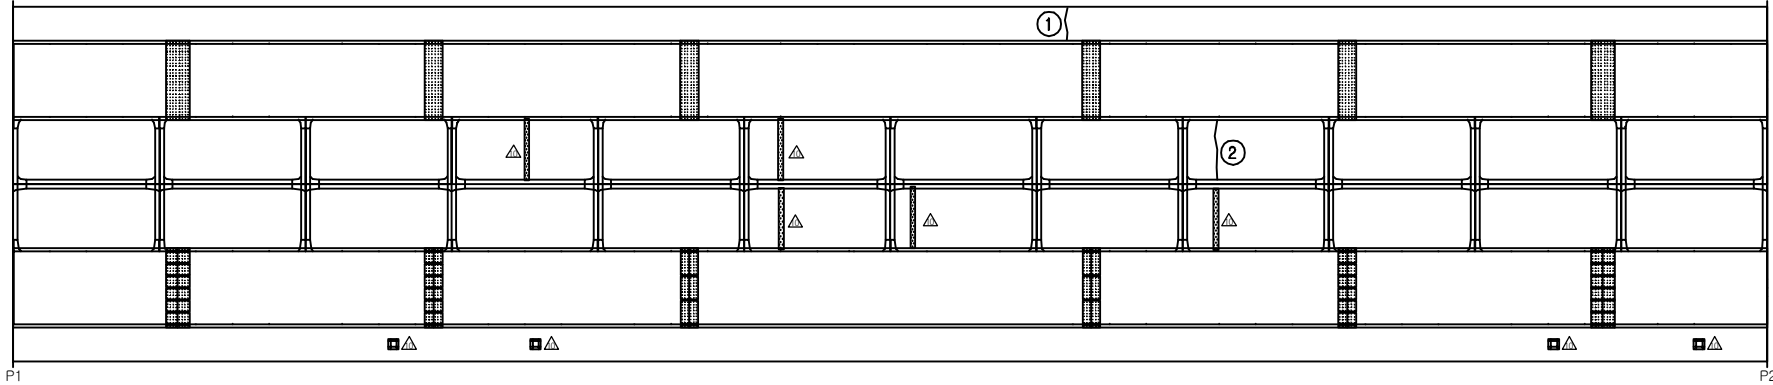
→ 대구

## SECTION

|      |   |
|------|---|
| 용역명  | 2016년 상반기 시설물 정기점검 용역                                                                               |
| 과업기간 | 2016. 04. 18 ~ 2016. 06. 30                                                                         |
| 발주처  |  신대구부산고속도로주식회사 |
| 용역사  | (주)위드이앤오                                                                                            |
| 도면번호 | 6                                                                                                   |

ID:시지교(대구)-바닥판하면 S2

| 보 수 이 력                                                                             |              |
|-------------------------------------------------------------------------------------|--------------|
|  | 기 존 규 열      |
|  | 신 규 규 열      |
|  | 보수부위재검열      |
|  | 보 수(기보수)     |
|  | 보 수(08. 하반기) |
|  | 보 수(09. 상반기) |
|  | 보 수(09. 하반기) |
|  | 보 수(10. 상반기) |
|  | 보 수(10. 하반기) |
|  | 보 수(11. 상반기) |
|  | 보 수(11. 하반기) |
|  | 보 수(12. 상반기) |
|  | 보 수(12. 하반기) |
|  | 보 수(13. 상반기) |
|  | 보 수(13. 하반기) |
|  | 보 수(14. 상반기) |
|  | 보 수(14. 하반기) |
|  | 보 수(15. 상반기) |
|  | 보 수(15. 하반기) |

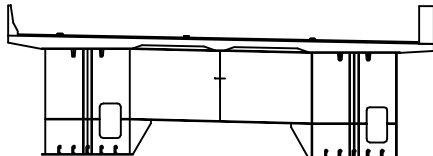
[illegible]

동대구 →

### KEY PLAN

The key plan shows a horizontal line representing the bridge's axis. On the left, an arrow points left towards the text '부산' (Busan). On the right, an arrow points right towards the text '대구' (Daegu). The bridge structure is depicted with several piers and a central section labeled 'PC BOX GIRDER (42.8)'.

 
# SECTION

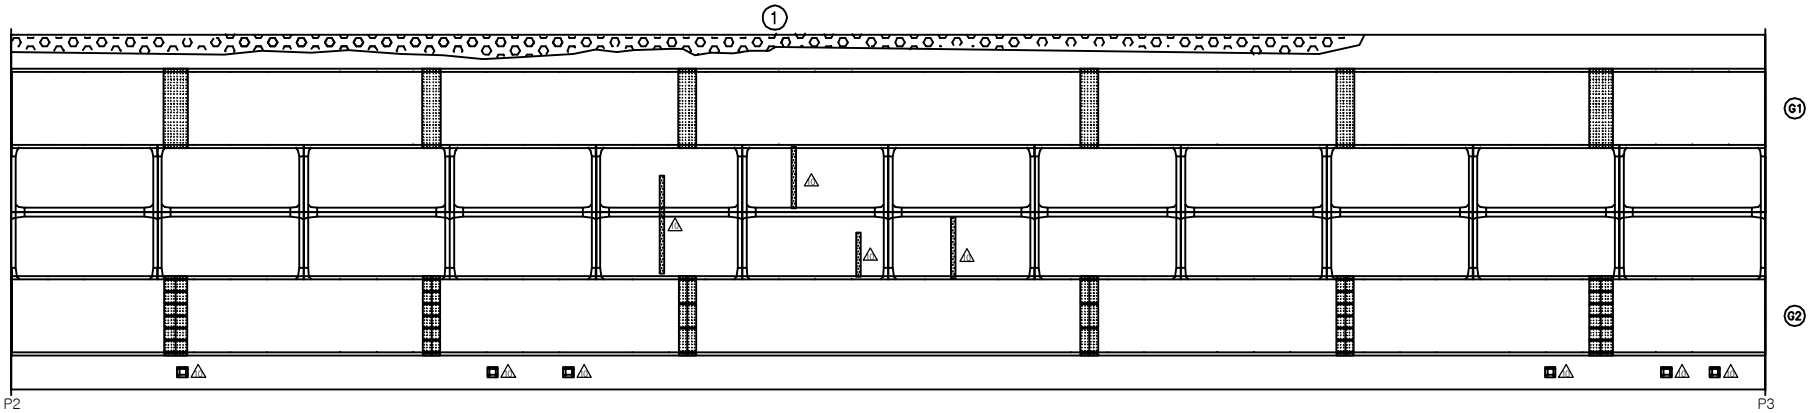


The diagram is a cross-sectional view of a bridge deck. It features a wide, flat top surface. Below this surface, there are two main vertical supports or girders, each with a central vertical line and a horizontal line near the base. These supports are connected by a horizontal line in the middle. At the base of each support, there are several small, rectangular blocks, likely representing reinforcement or piers. The entire structure is enclosed within a rectangular frame.

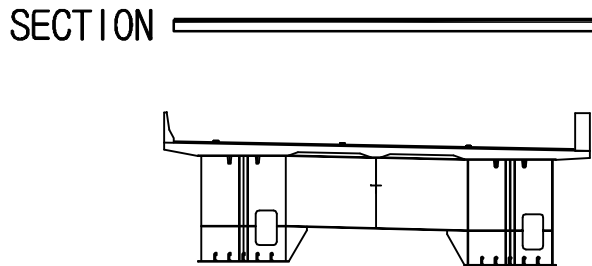
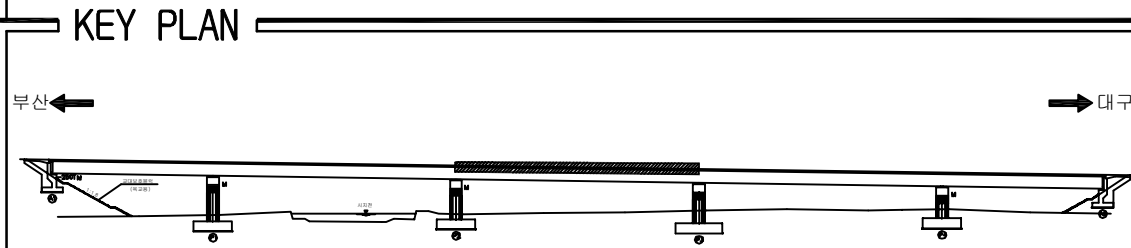
|      |   |
|------|---|
| 용역명  | 2016년 상반기 시설물 정기점검 용역                                                                               |
| 과업기간 | 2016. 04. 18 ~ 2016. 06. 30                                                                         |
| 발주처  |  신대구부산고속도로주식회사 |
| 용역사  | (주)위드이앤오                                                                                            |
| 도면번호 | 7                                                                                                   |

ID:시지교(대구)-바닥판하면 S3

| 보 수 이 력                                                                             |              |
|-------------------------------------------------------------------------------------|--------------|
|  | 기 존 근 역      |
|  | 신 규 근 역      |
|  | 보수부위재검열      |
|  | 보 수(기보수)     |
|  | 보 수(08. 하반기) |
|  | 보 수(09. 상반기) |
|  | 보 수(09. 하반기) |
|  | 보 수(10. 상반기) |
|  | 보 수(10. 하반기) |
|  | 보 수(11. 상반기) |
|  | 보 수(11. 하반기) |
|  | 보 수(12. 상반기) |
|  | 보 수(12. 하반기) |
|  | 보 수(13. 상반기) |
|  | 보 수(13. 하반기) |
|  | 보 수(14. 상반기) |
|  | 보 수(14. 하반기) |
|  | 보 수(15. 상반기) |
|  | 보 수(15. 하반기) |

 
[illegible]

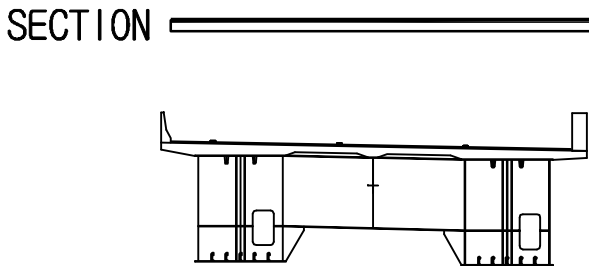
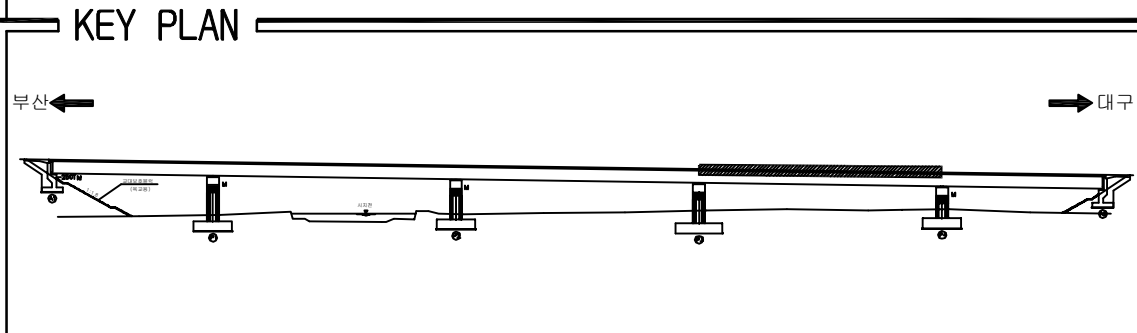
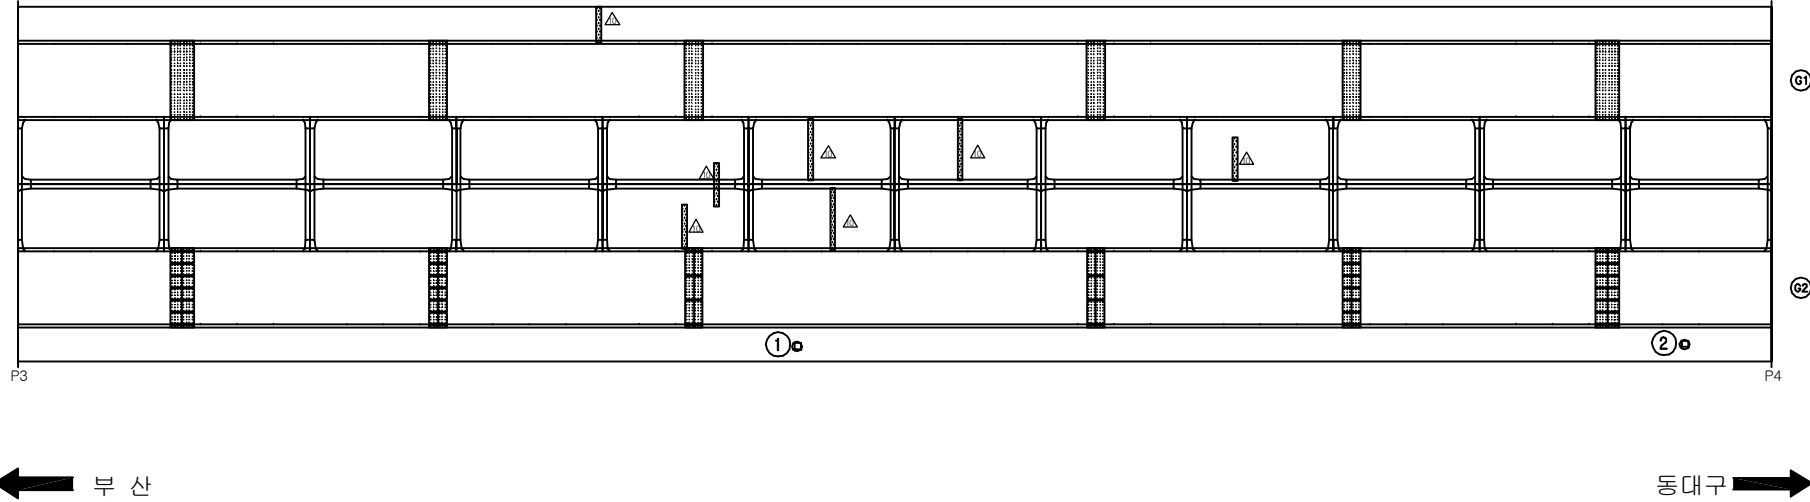
동대구 →



|      |   |
|------|---|
| 용역명  | 2016년 상반기 시설물 정기점검 용역                                                                               |
| 과업기간 | 2016. 04. 18 ~ 2016. 06. 30                                                                         |
| 발주처  |  신대구부산고속도로주식회사 |
| 용역사  | (주)위드이앤오                                                                                            |
| 도면번호 | 8                                                                                                   |

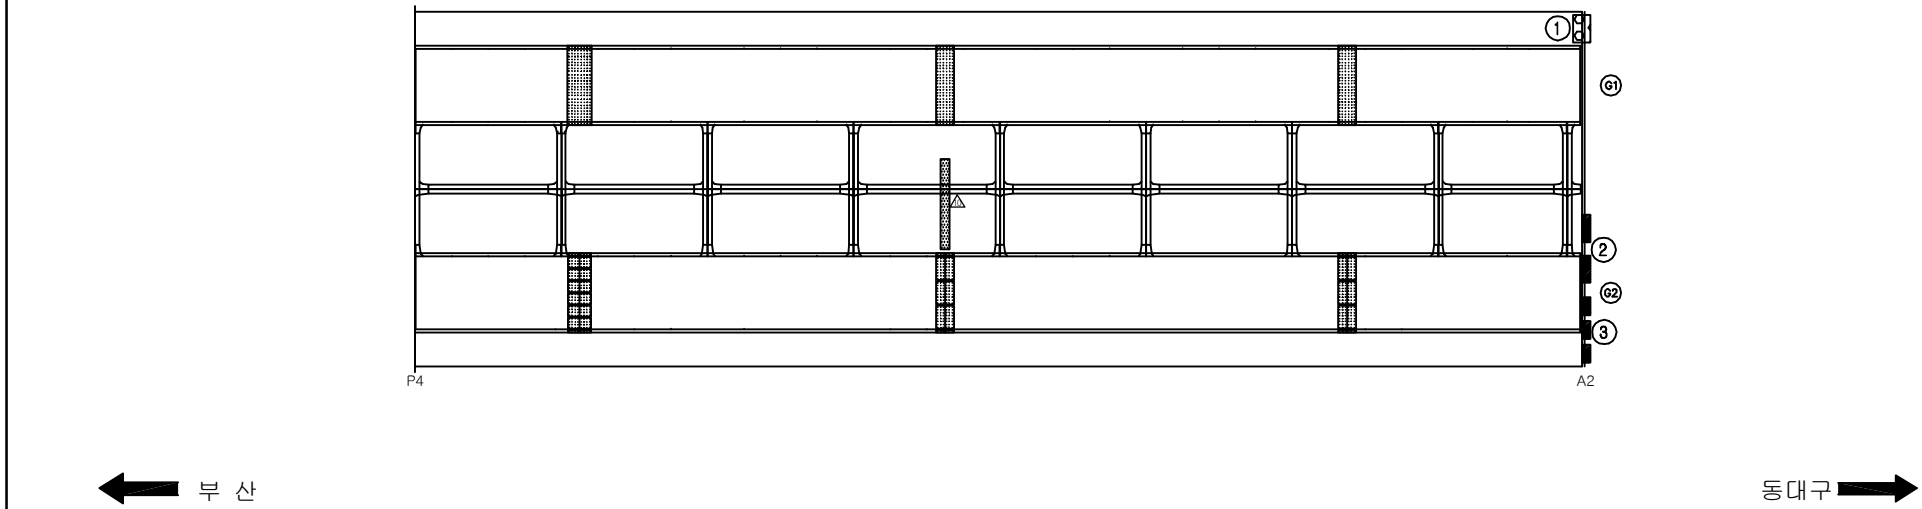
ID:시지교(대구)-바닥판하면 S4

| 보 수 이 력                                                                             |               |
|-------------------------------------------------------------------------------------|---------------|
|  | 기 존 규 모       |
|  | 신 규 규 모       |
|  | 보 수 부 위 재 조 정 |
|  | 보 수 (기 보 수)   |
|  | 보 수 (08. 하반기) |
|  | 보 수 (09. 상반기) |
|  | 보 수 (09. 하반기) |
|  | 보 수 (10. 상반기) |
|  | 보 수 (10. 하반기) |
|  | 보 수 (11. 상반기) |
|  | 보 수 (11. 하반기) |
|  | 보 수 (12. 상반기) |
|  | 보 수 (12. 하반기) |
|  | 보 수 (13. 상반기) |
|  | 보 수 (13. 하반기) |
|  | 보 수 (14. 상반기) |
|  | 보 수 (14. 하반기) |
|  | 보 수 (15. 상반기) |
|  | 보 수 (15. 하반기) |

 
[illegible]

|      |   |
|------|---|
| 용역명  | 2016년 상반기 시설물 정기점검 용역                                                                               |
| 과업기간 | 2016. 04. 18 ~ 2016. 06. 30                                                                         |
| 발주처  |  신대구부산고속도로주식회사 |
| 용역사  | (주)위드이앤오                                                                                            |
| 도면번호 | 9                                                                                                   |

ID:시지교(대구)-바닥판하면 S5

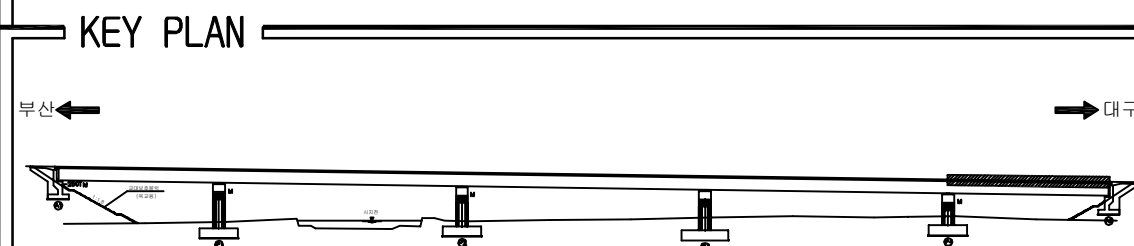
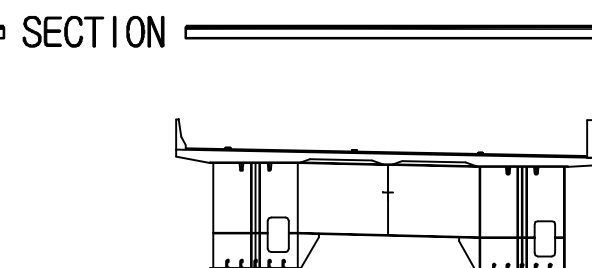


← 부산

| 보 수 이 력                                                                             |              |
|-------------------------------------------------------------------------------------|--------------|
|  | 기 존 규 율      |
|  | 신 규 규 율      |
|  | 보수부위재균열      |
|  | 보 수(기보수)     |
|  | 보 수(08. 하반기) |
|  | 보 수(09. 상반기) |
|  | 보 수(09. 하반기) |
|  | 보 수(10. 상반기) |
|  | 보 수(10. 하반기) |
|  | 보 수(11. 상반기) |
|  | 보 수(11. 하반기) |
|  | 보 수(12. 상반기) |
|  | 보 수(12. 하반기) |
|  | 보 수(13. 상반기) |
|  | 보 수(13. 하반기) |
|  | 보 수(14. 상반기) |
|  | 보 수(14. 하반기) |
|  | 보 수(15. 상반기) |
|  | 보 수(15. 하반기) |

 
[illegible]

주) 손상의 폭과 길이는 m 이며, 단 균열의 폭은 mm 임



|      |   |
|------|---|
| 용역명  | 2016년 상반기 시설물 정기점검 용역                                                                               |
| 과업기간 | 2016. 04. 18 ~ 2016. 06. 30                                                                         |
| 발주처  |  신대구부산고속도로주식회사 |
| 용역사  | (주)위드이앤오                                                                                            |
| 도면번호 | 10                                                                                                  |

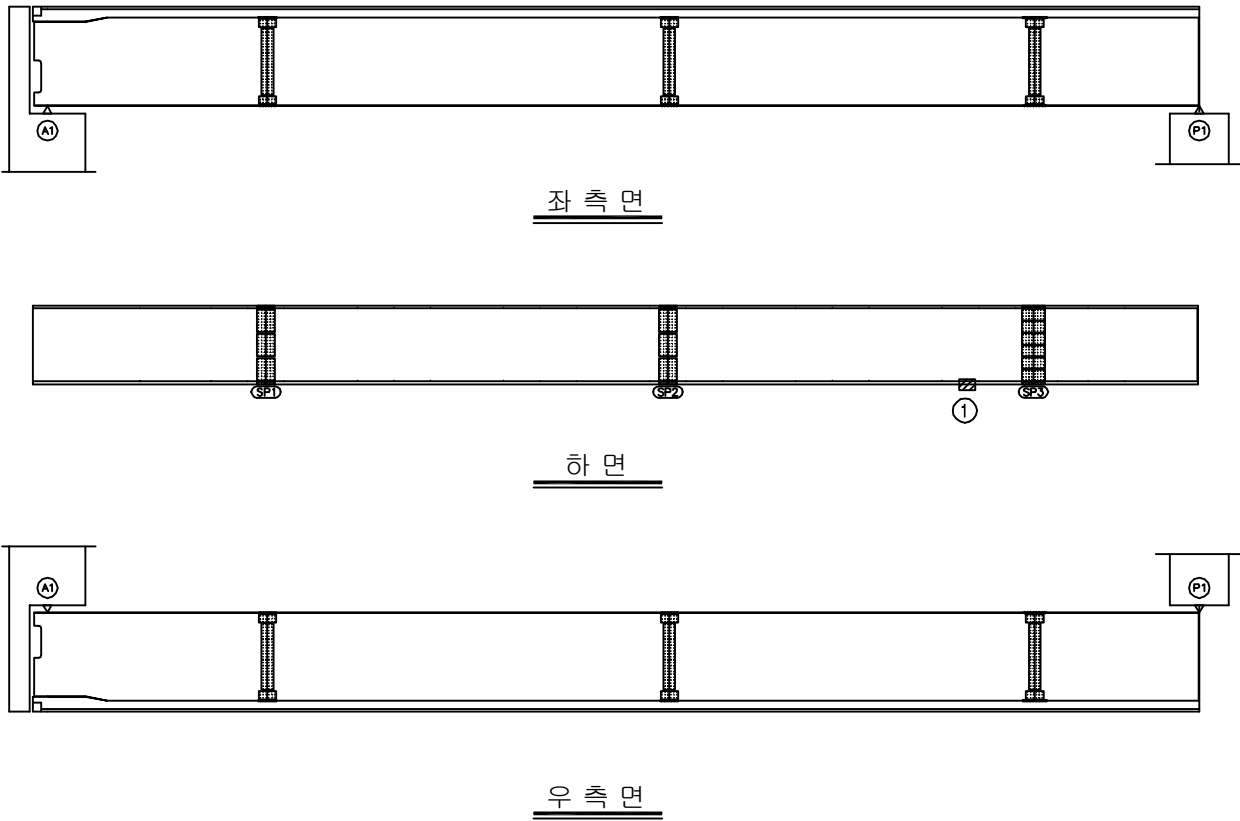
ID:시지교(대구)-거더외부(G1) S1

| 보 수 이 력                                                                             |               |
|-------------------------------------------------------------------------------------|---------------|
|  | 기 존 규 모       |
|  | 신 규 규 모       |
|  | 보 수 부 위 재 조 정 |
|  | 보 수 (기 보 수)   |
|  | 보 수 (08. 하반기) |
|  | 보 수 (09. 상반기) |
|  | 보 수 (09. 하반기) |
|  | 보 수 (10. 상반기) |
|  | 보 수 (10. 하반기) |
|  | 보 수 (11. 상반기) |
|  | 보 수 (11. 하반기) |
|  | 보 수 (12. 상반기) |
|  | 보 수 (12. 하반기) |
|  | 보 수 (13. 상반기) |
|  | 보 수 (13. 하반기) |
|  | 보 수 (14. 상반기) |
|  | 보 수 (14. 하반기) |
|  | 보 수 (15. 상반기) |
|  | 보 수 (15. 하반기) |

## 손상 현황 표

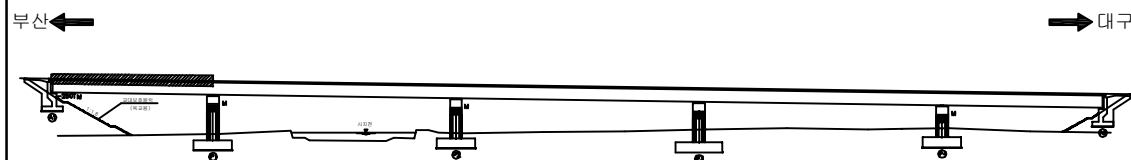
[illegible]

주) 손상의 폭과 길이는  $m$  이며, 단 균열의 폭은  $mm$  임

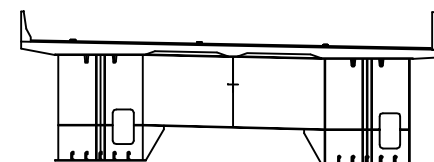


동대구 →

## KEY PLAN



 
SECTION \_\_\_\_\_



|      |   |
|------|---|
| 용역명  | 2016년 상반기 시설물 정기점검 용역                                                                               |
| 과업기간 | 2016. 04. 18 ~ 2016. 06. 30                                                                         |
| 발주처  |  신대구부산고속도로주식회사 |
| 용역사  | (주)위드이앤오                                                                                            |
| 도면번호 | 11                                                                                                  |



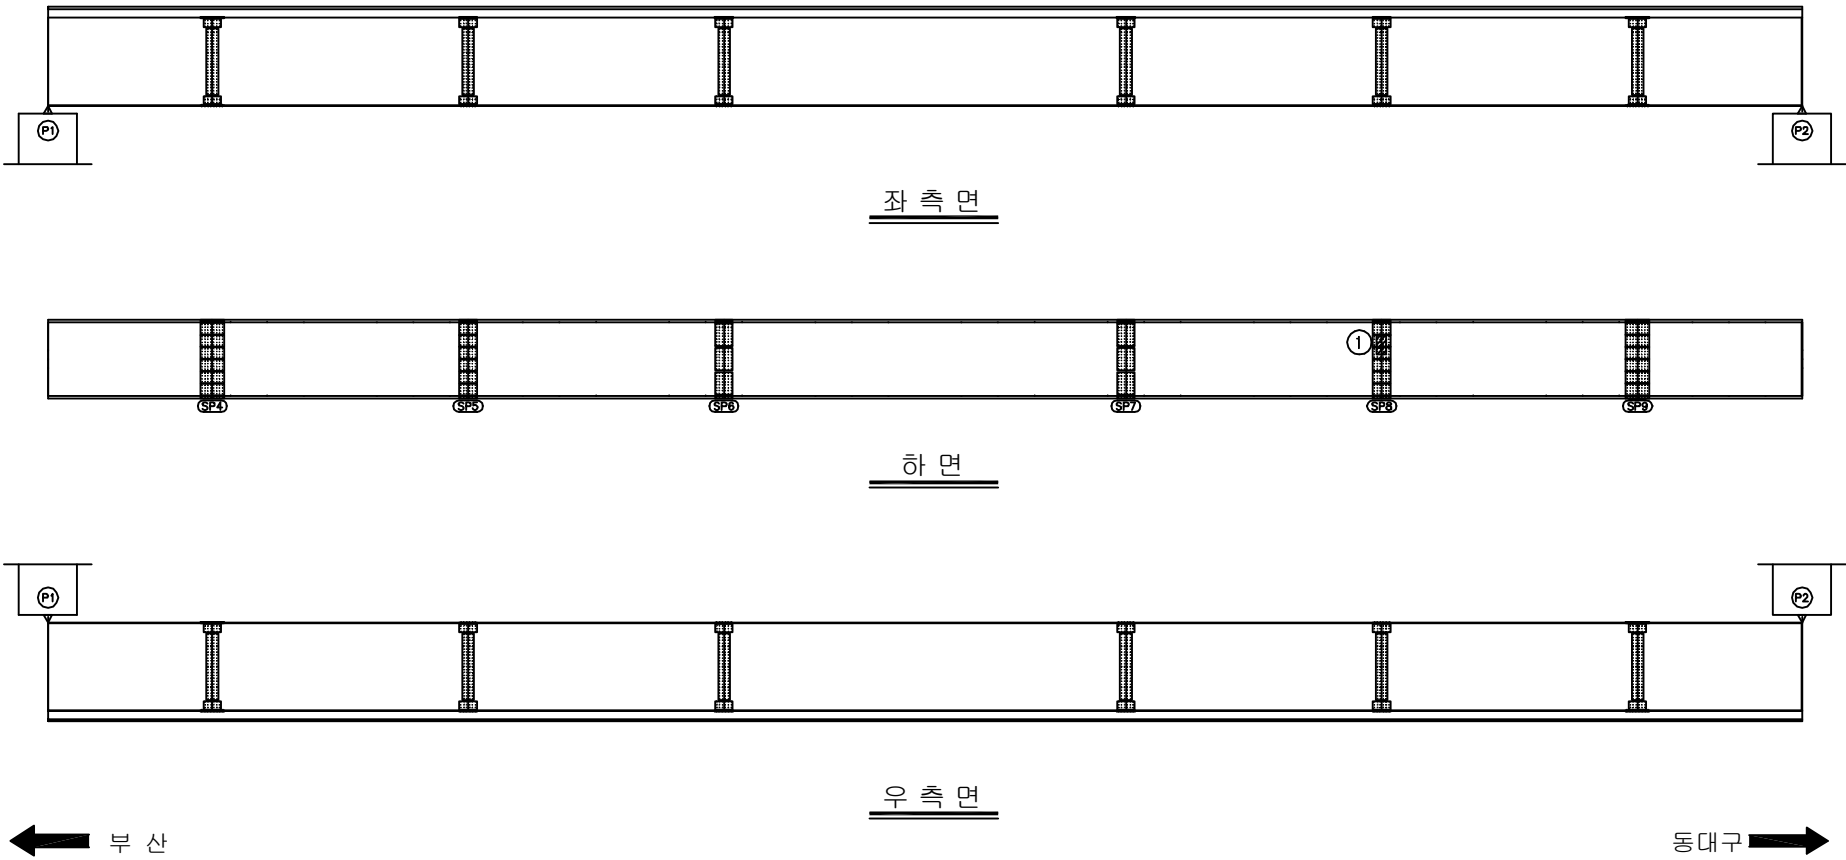
ID:시지교(대구)-거더외부(G1) S2

| 보 수 이 력                                                                             |                 |
|-------------------------------------------------------------------------------------|-----------------|
|  | 기 존 규 역         |
|  | 신 규 규 역         |
|  | 보 수 부 위 재 규 역   |
|  | 보 수 (기 보 수)     |
|  | 보 수 (08. 하 반 기) |
|  | 보 수 (09. 상 반 기) |
|  | 보 수 (09. 하 반 기) |
|  | 보 수 (10. 상 반 기) |
|  | 보 수 (10. 하 반 기) |
|  | 보 수 (11. 상 반 기) |
|  | 보 수 (11. 하 반 기) |
|  | 보 수 (12. 상 반 기) |
|  | 보 수 (12. 하 반 기) |
|  | 보 수 (13. 상 반 기) |
|  | 보 수 (13. 하 반 기) |
|  | 보 수 (14. 상 반 기) |
|  | 보 수 (14. 하 반 기) |
|  | 보 수 (15. 상 반 기) |
|  | 보 수 (15. 하 반 기) |

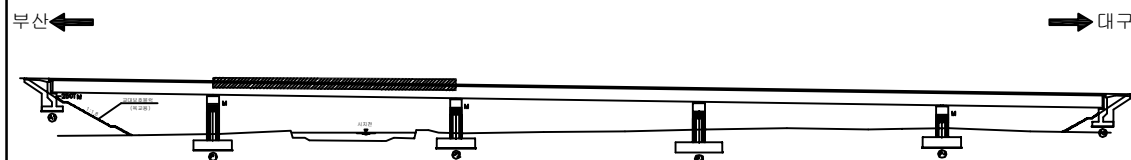
## 손상 현황 표

[illegible]

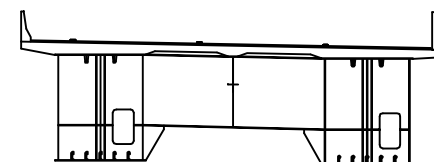
주) 손상의 폭과 길이는 m 이며, 단 균열의 폭은 mm 임



## KEY PLAN

 


## SECTION \_\_\_\_\_



|      |   |
|------|---|
| 용역명  | 2016년 상반기 시설물 정기점검 용역                                                                               |
| 과업기간 | 2016. 04. 18 ~ 2016. 06. 30                                                                         |
| 발주처  |  신대구부산고속도로주식회사 |
| 용역사  | (주)위드이앤오                                                                                            |
| 도면번호 | 12                                                                                                  |

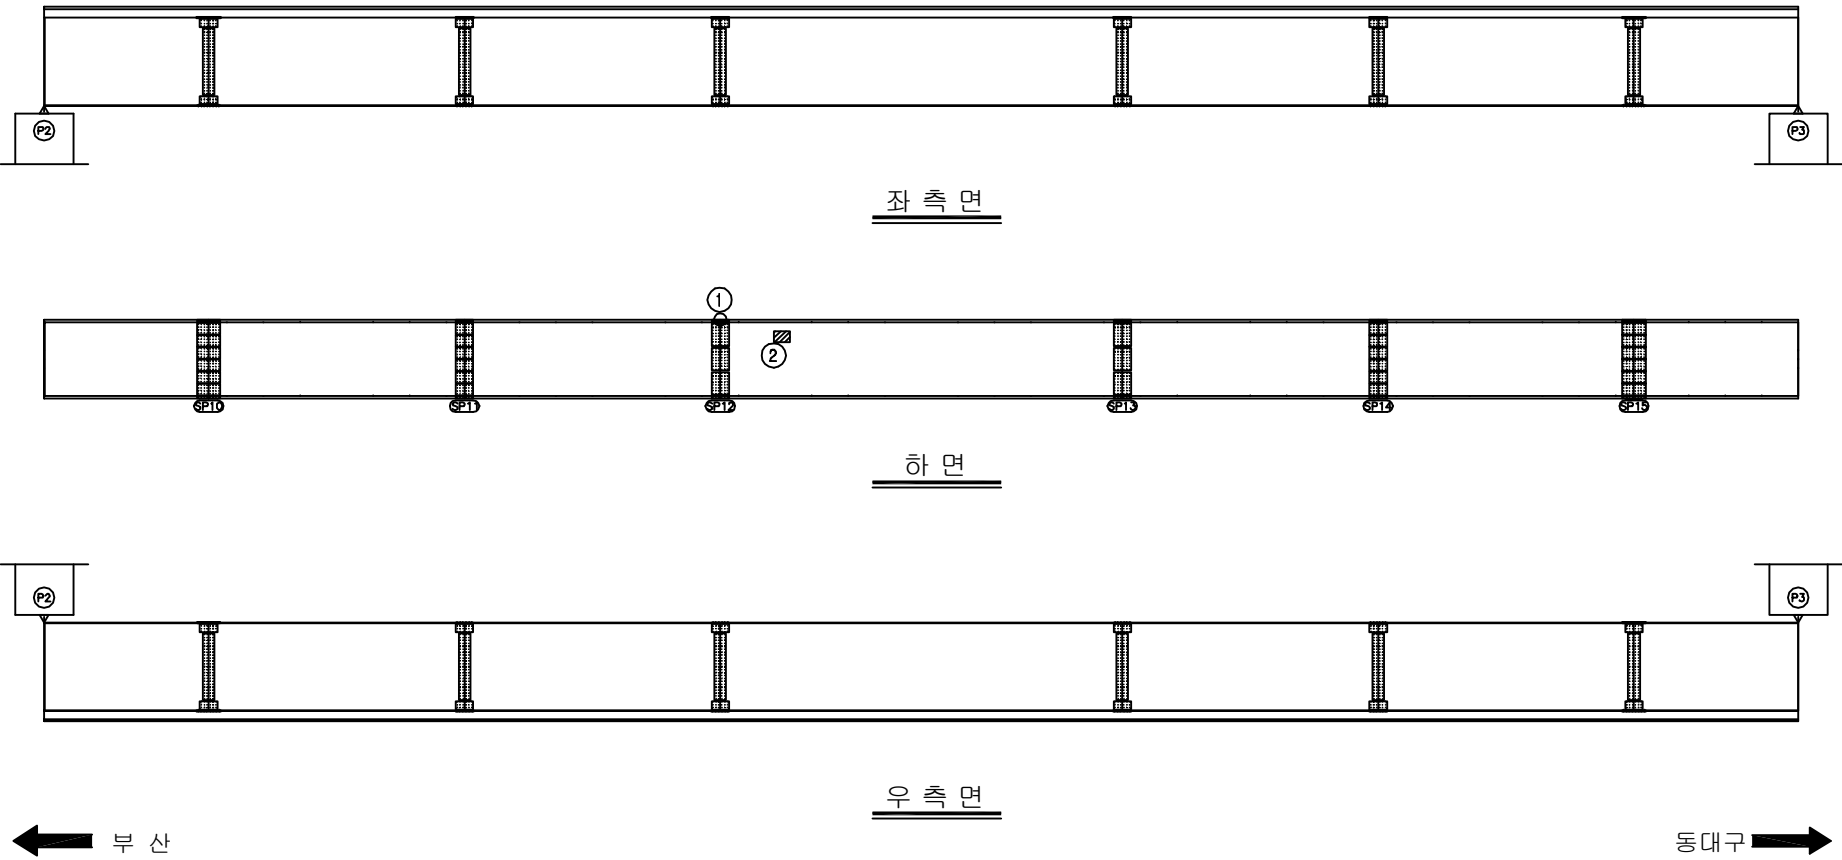
ID:시지교(대구)-거더외부(G1) S3

| 보 수 이 력                                                                             |                 |
|-------------------------------------------------------------------------------------|-----------------|
|  | 기 존 규 모         |
|  | 신 규 규 모         |
|  | 보 수 부 위 재 규 모   |
|  | 보 수 (기 보 수)     |
|  | 보 수 (08. 하 반 기) |
|  | 보 수 (09. 상 반 기) |
|  | 보 수 (09. 하 반 기) |
|  | 보 수 (10. 상 반 기) |
|  | 보 수 (10. 하 반 기) |
|  | 보 수 (11. 상 반 기) |
|  | 보 수 (11. 하 반 기) |
|  | 보 수 (12. 상 반 기) |
|  | 보 수 (12. 하 반 기) |
|  | 보 수 (13. 상 반 기) |
|  | 보 수 (13. 하 반 기) |
|  | 보 수 (14. 상 반 기) |
|  | 보 수 (14. 하 반 기) |
|  | 보 수 (15. 상 반 기) |
|  | 보 수 (15. 하 반 기) |

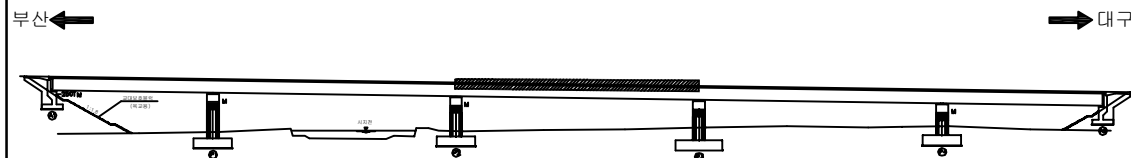
## 손상 현황 표

[illegible]

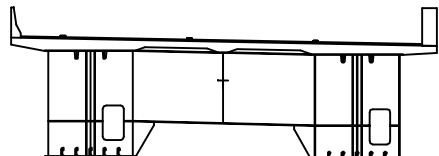
주) 손상의 폭과 길이는 m 이며, 단 균열의 폭은 mm 임



## KEY PLAN



 
SECTION \_\_\_\_\_



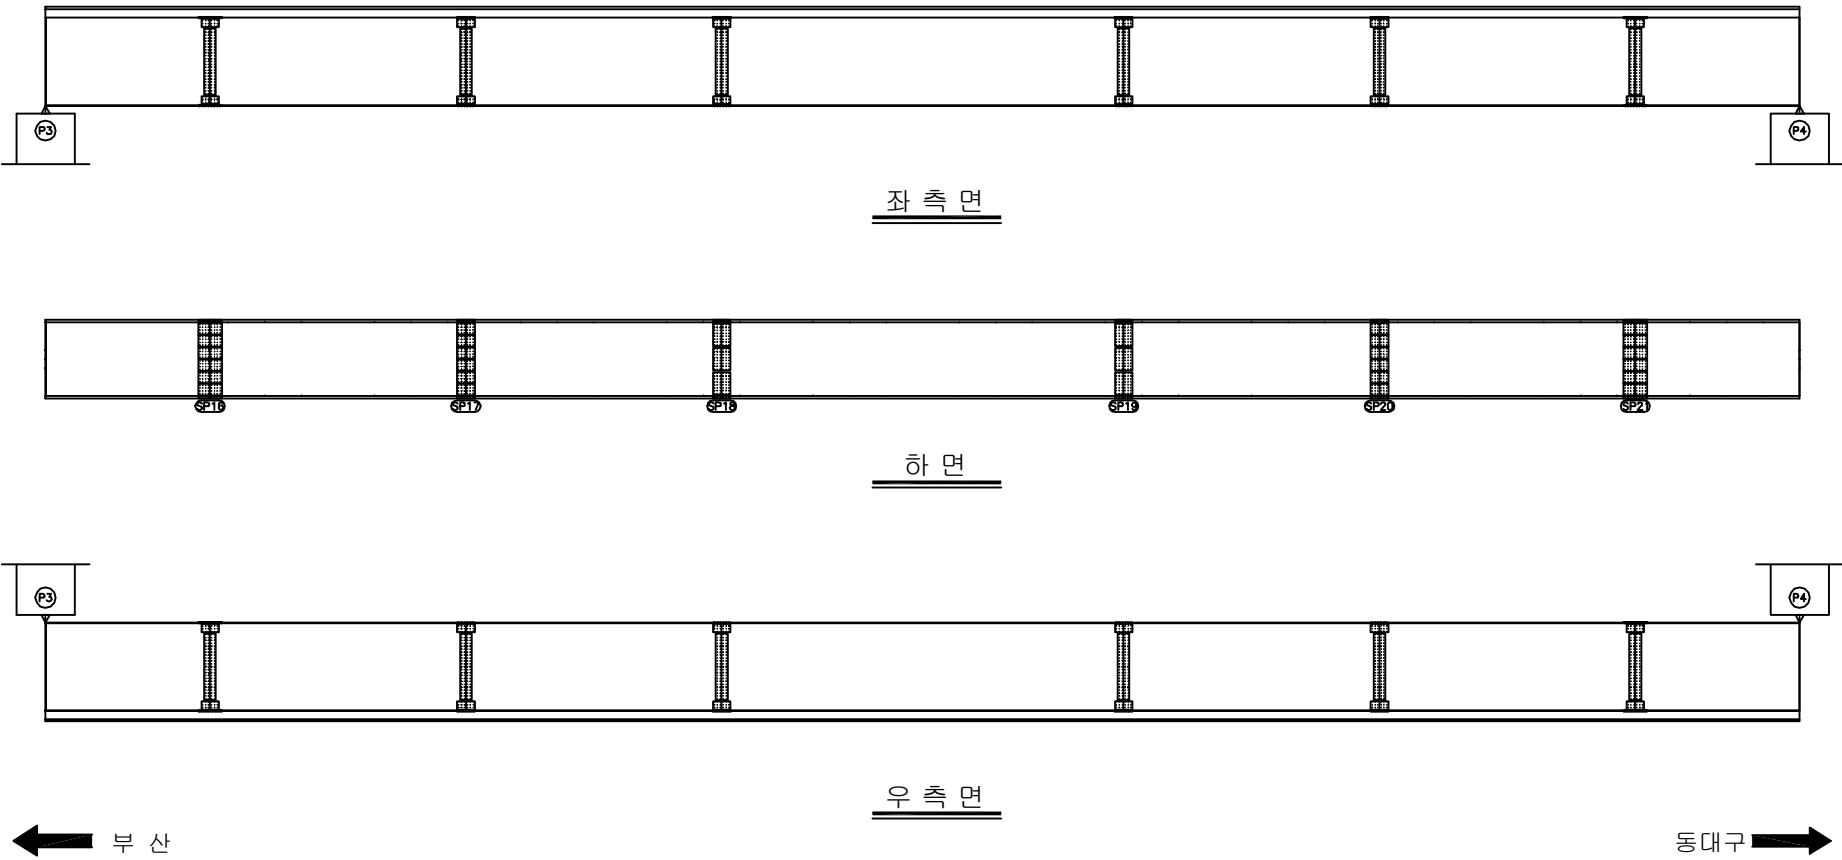
|      |   |
|------|---|
| 용역명  | 2016년 상반기 시설물 정기점검 용역                                                                               |
| 과업기간 | 2016. 04. 18 ~ 2016. 06. 30                                                                         |
| 발주처  |  신대구부산고속도로주식회사 |
| 용역사  | (주)위드이앤오                                                                                            |
| 도면번호 | 13                                                                                                  |



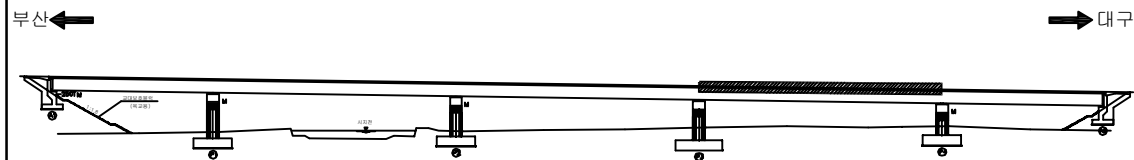
ID:시지교(대구)-거더외부(G1) S4

| 보 수 이 력                                                                             |               |
|-------------------------------------------------------------------------------------|---------------|
|  | 기 존 규 모       |
|  | 신 규 규 모       |
|  | 보 수 부 위 재 조 정 |
|  | 보 수 (기 보 수)   |
|  | 보 수 (08. 하반기) |
|  | 보 수 (09. 상반기) |
|  | 보 수 (09. 하반기) |
|  | 보 수 (10. 상반기) |
|  | 보 수 (10. 하반기) |
|  | 보 수 (11. 상반기) |
|  | 보 수 (11. 하반기) |
|  | 보 수 (12. 상반기) |
|  | 보 수 (12. 하반기) |
|  | 보 수 (13. 상반기) |
|  | 보 수 (13. 하반기) |
|  | 보 수 (14. 상반기) |
|  | 보 수 (14. 하반기) |
|  | 보 수 (15. 상반기) |
|  | 보 수 (15. 하반기) |

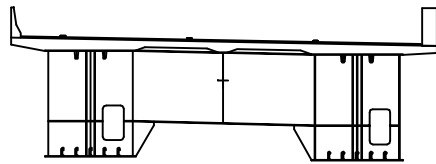
## 손상 현황 표

[illegible]

## KEY PLAN

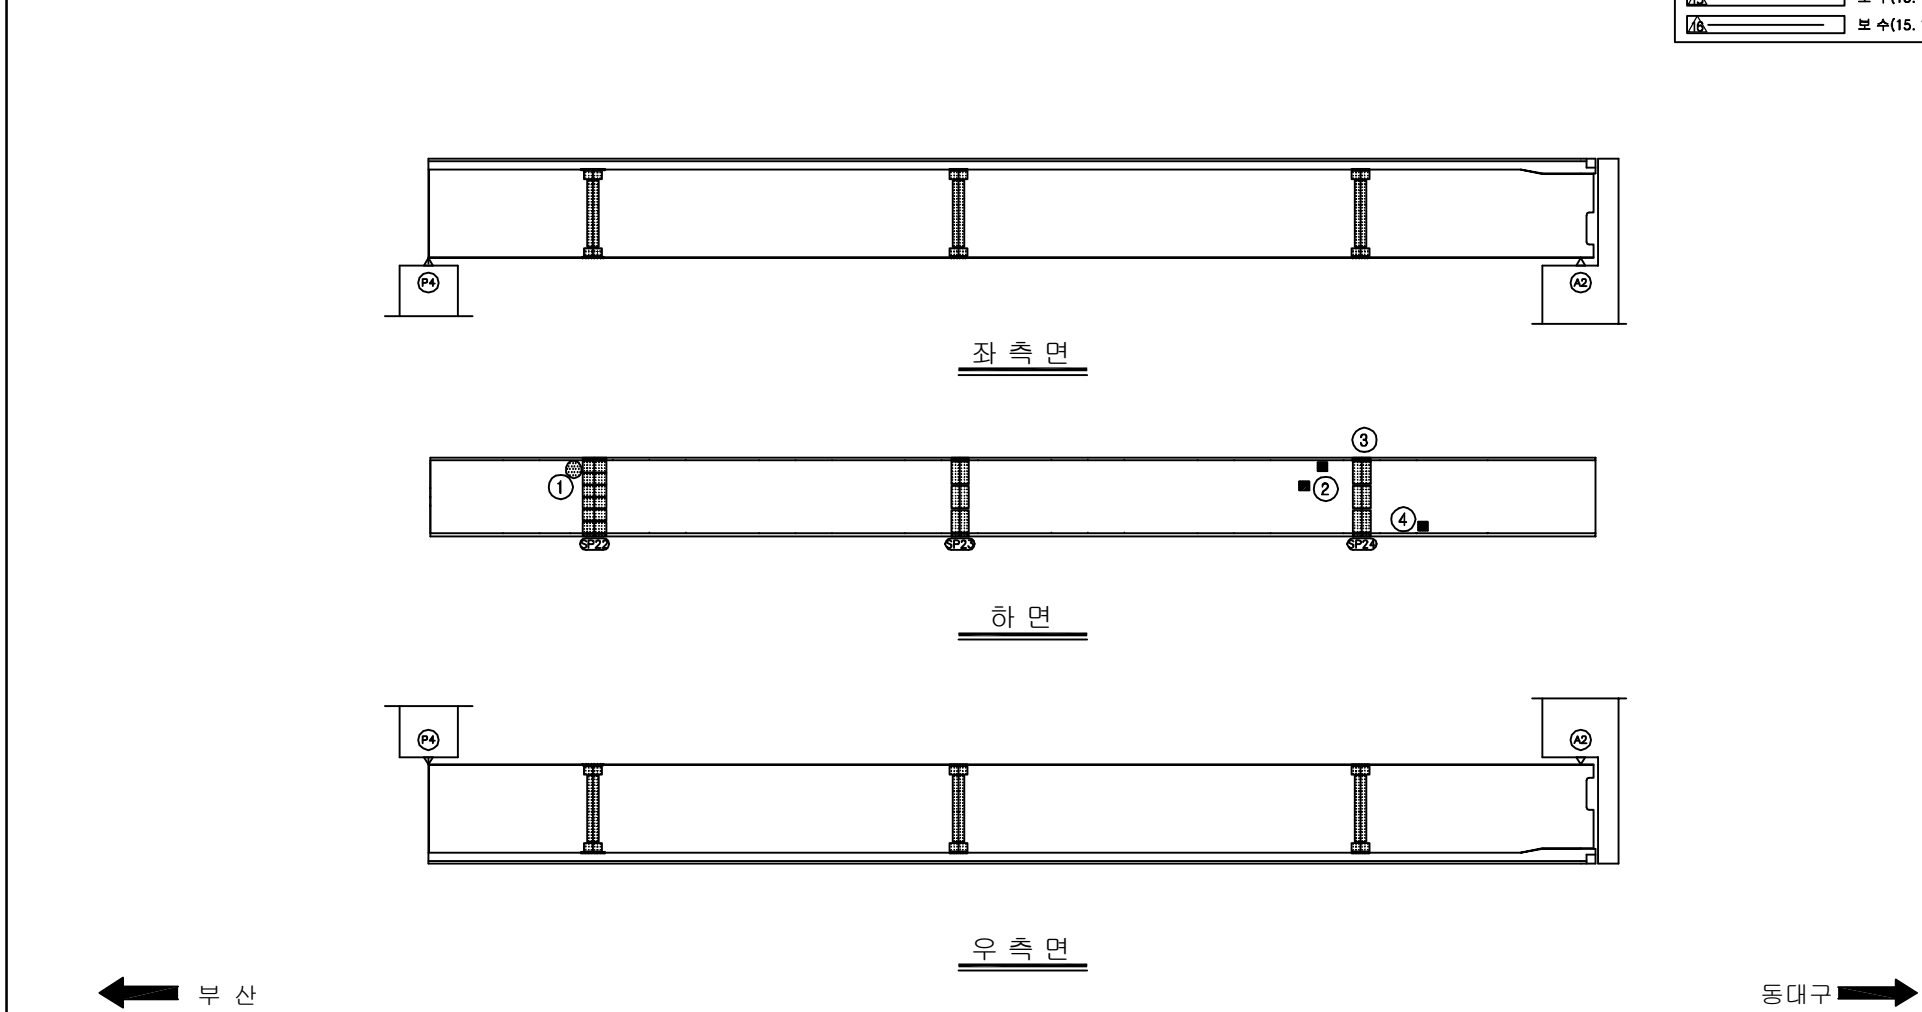


SECTION \_\_\_\_\_



|      |   |
|------|---|
| 용역명  | 2016년 상반기 시설물 정기점검 용역                                                                               |
| 과업기간 | 2016. 04. 18 ~ 2016. 06. 30                                                                         |
| 발주처  |  신대구부산고속도로주식회사 |
| 용역사  | (주)위드이앤오                                                                                            |
| 도면번호 | 14                                                                                                  |

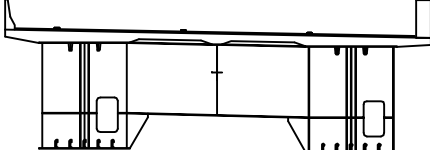
ID:시지교(대구)-거더외부(G1) S5

 


### KEY PLAN


## SECTION

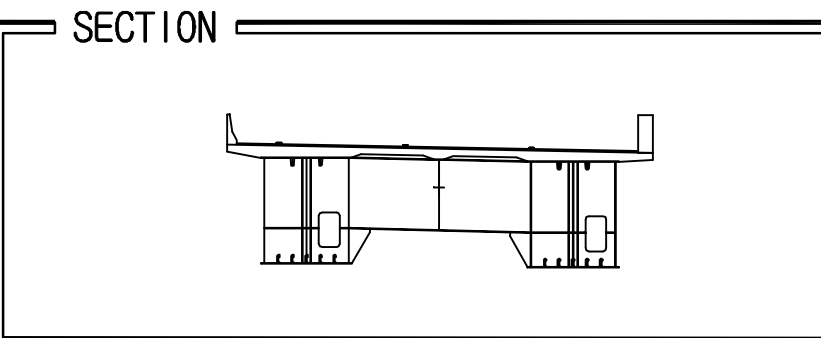
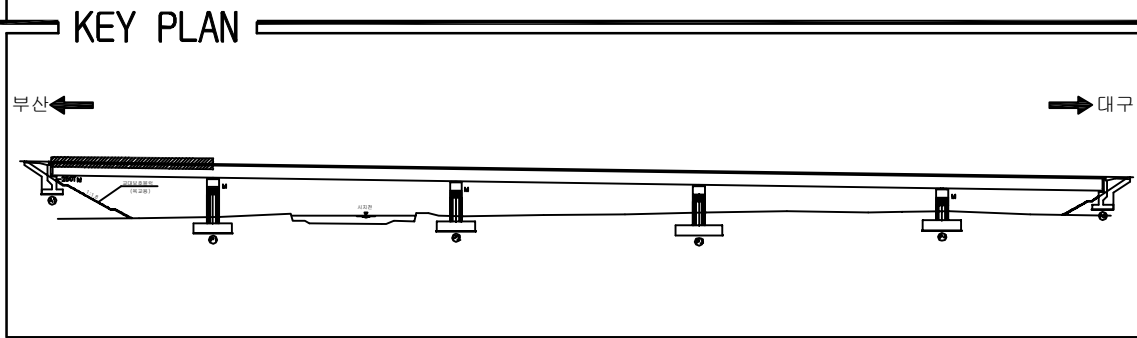
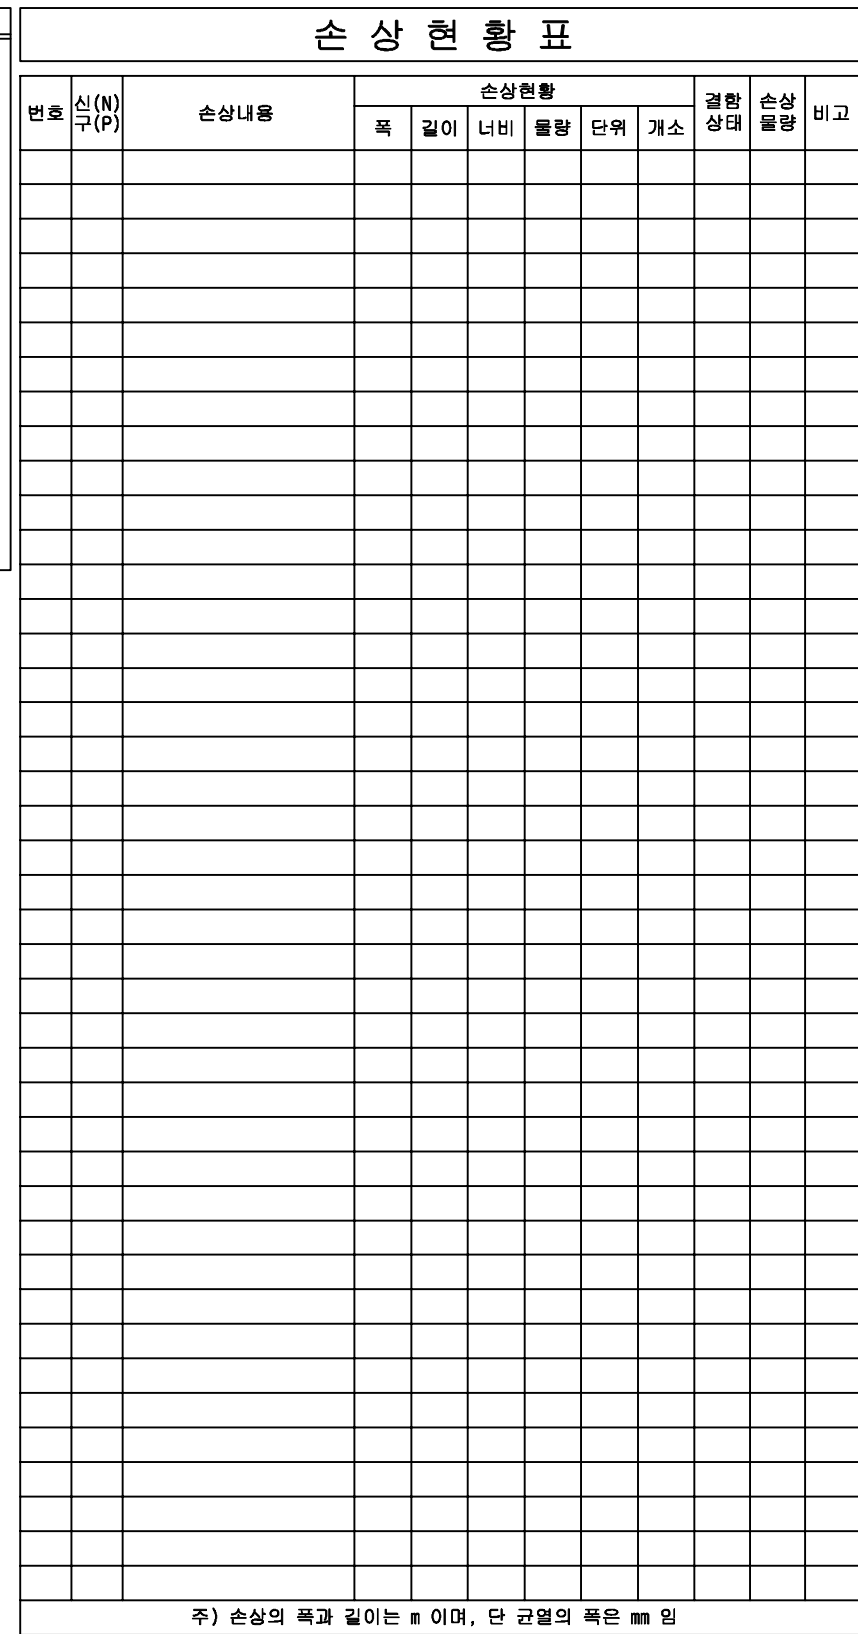


| 보 수 이 력                                                                             |              |
|-------------------------------------------------------------------------------------|--------------|
|  | 기 준 근 월      |
|  | 신 규 근 월      |
|  | 보 수부위재균월     |
|  | 보 수(기보수)     |
|  | 보 수(08. 하반기) |
|  | 보 수(09. 상반기) |
|  | 보 수(09. 하반기) |
|  | 보 수(10. 상반기) |
|  | 보 수(10. 하반기) |
|  | 보 수(11. 상반기) |
|  | 보 수(11. 하반기) |
|  | 보 수(12. 상반기) |
|  | 보 수(12. 하반기) |
|  | 보 수(13. 상반기) |
|  | 보 수(13. 하반기) |
|  | 보 수(14. 상반기) |
|  | 보 수(14. 하반기) |
|  | 보 수(15. 상반기) |
|  | 보 수(15. 하반기) |

[illegible]

 
|      |   |
|------|---|
| 용역명  | 2016년 상반기 시설물 정기점검 용역                                                                               |
| 과업기간 | 2016. 04. 18 ~ 2016. 06. 30                                                                         |
| 발주처  |  신대구부산고속도로주식회사 |
| 용역사  | (주)위드이앤오                                                                                            |
| 도면번호 | 15                                                                                                  |

ID:시지교(대구)-거더외부(G2) S1

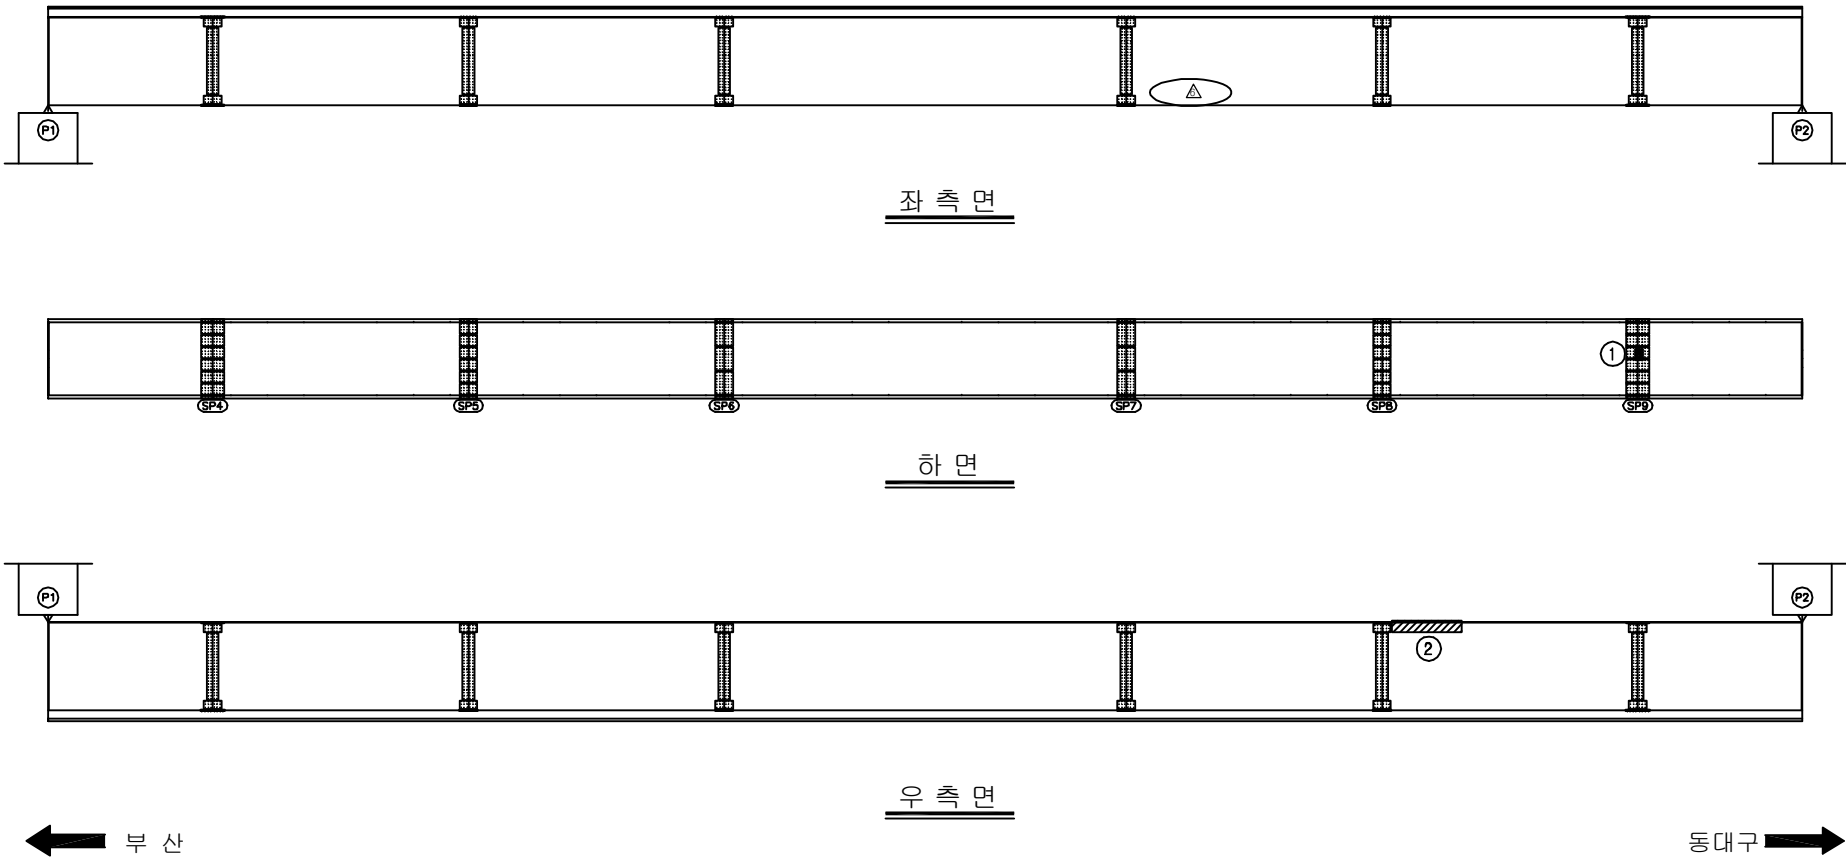


|      |   |
|------|---|
| 용역명  | 2016년 상반기 시설물 정기점검 용역                                                                               |
| 과업기간 | 2016. 04. 18 ~ 2016. 06. 30                                                                         |
| 발주처  |  신대구부산고속도로주식회사 |
| 용역사  | (주)위드이앤오                                                                                            |
| 도면번호 | 16                                                                                                  |

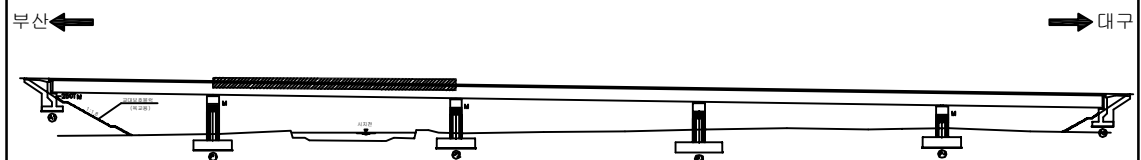
ID:시지교(대구)-거더외부(G2) S2

| 보 수 이 력                                                                             |              |
|-------------------------------------------------------------------------------------|--------------|
|  | 기 존 규 열      |
|  | 신 규 규 열      |
|  | 보수부위재검열      |
|  | 보 수(기보수)     |
|  | 보 수(08. 하반기) |
|  | 보 수(09. 상반기) |
|  | 보 수(09. 하반기) |
|  | 보 수(10. 상반기) |
|  | 보 수(10. 하반기) |
|  | 보 수(11. 상반기) |
|  | 보 수(11. 하반기) |
|  | 보 수(12. 상반기) |
|  | 보 수(12. 하반기) |
|  | 보 수(13. 상반기) |
|  | 보 수(13. 하반기) |
|  | 보 수(14. 상반기) |
|  | 보 수(14. 하반기) |
|  | 보 수(15. 상반기) |
|  | 보 수(15. 하반기) |

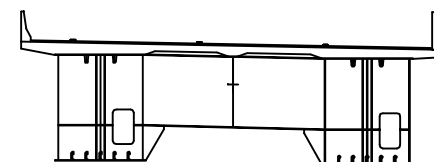
## 손상 현황 표

[illegible]

## KEY PLAN

 


## SECTION

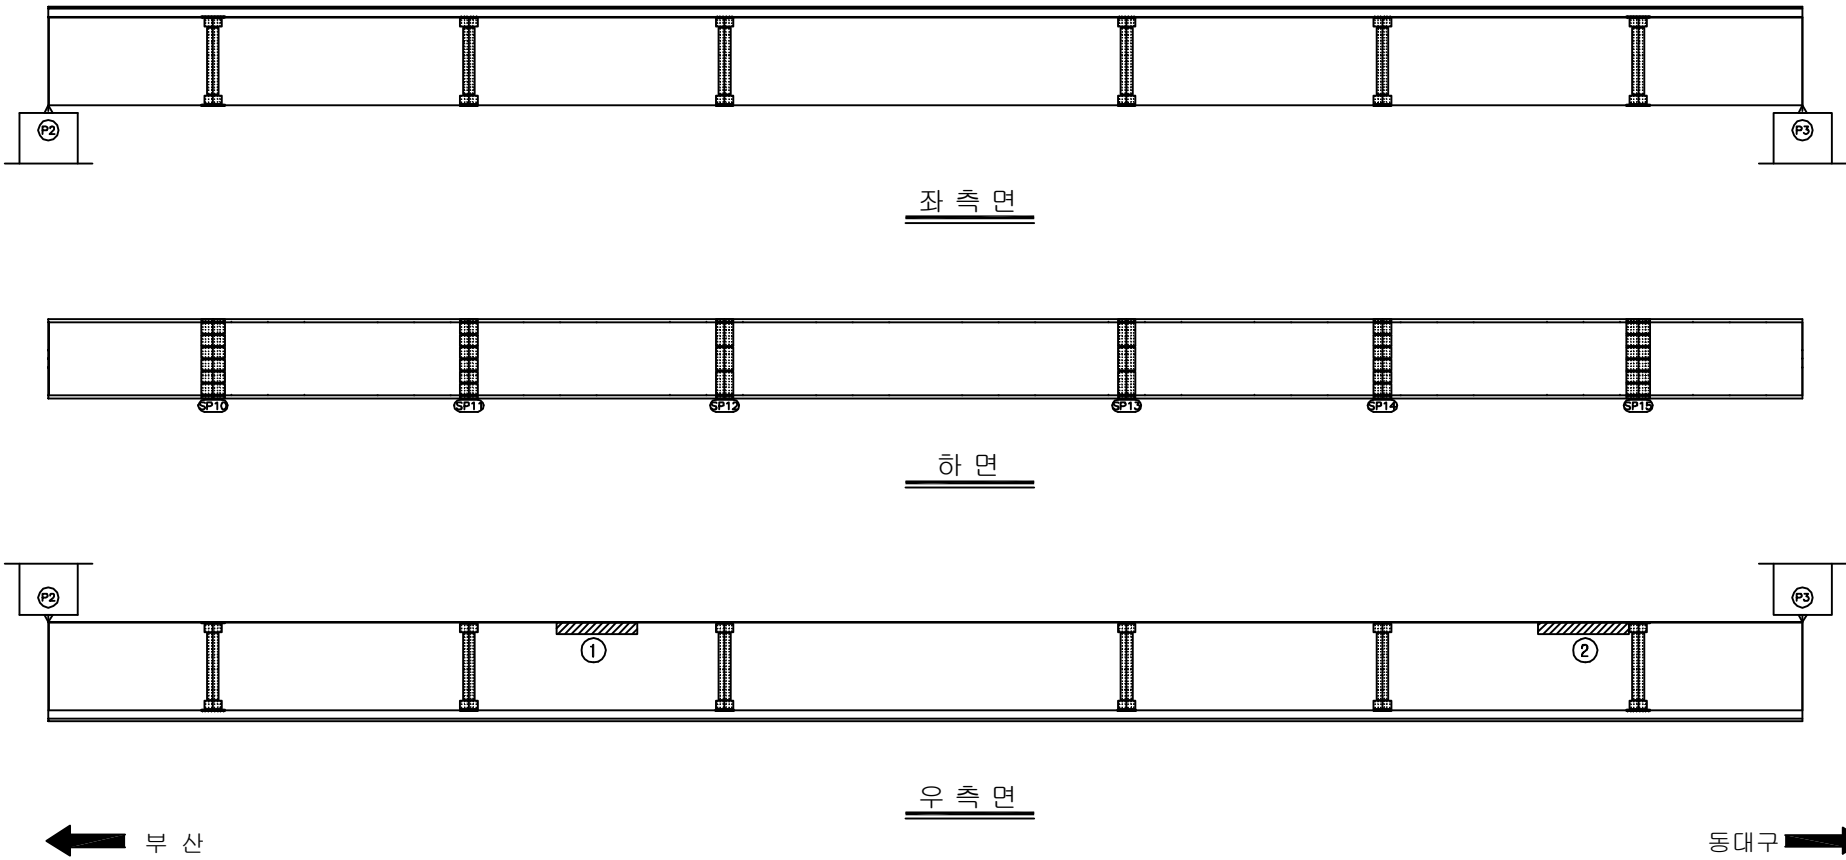


|      |   |
|------|---|
| 용역명  | 2016년 상반기 시설물 정기점검 용역                                                                               |
| 과업기간 | 2016. 04. 18 ~ 2016. 06. 30                                                                         |
| 발주처  |  신대구부산고속도로주식회사 |
| 용역사  | (주)위드이앤오                                                                                            |
| 도면번호 | 17                                                                                                  |

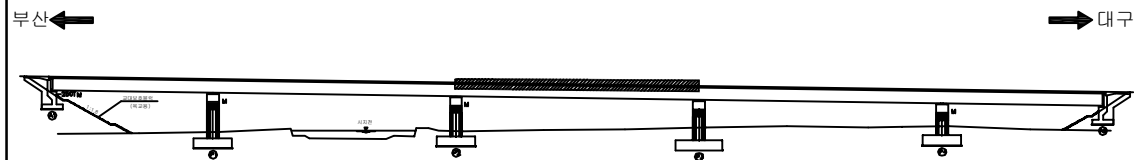
ID:시지교(대구)-거더외부(G2) S3

| 보 수 이 력                                                                             |              |
|-------------------------------------------------------------------------------------|--------------|
|  | 기 존 규 역      |
|  | 신 규 규 역      |
|  | 보수부위재균열      |
|  | 보 수(기보수)     |
|  | 보 수(08. 하반기) |
|  | 보 수(09. 상반기) |
|  | 보 수(09. 하반기) |
|  | 보 수(10. 상반기) |
|  | 보 수(10. 하반기) |
|  | 보 수(11. 상반기) |
|  | 보 수(11. 하반기) |
|  | 보 수(12. 상반기) |
|  | 보 수(12. 하반기) |
|  | 보 수(13. 상반기) |
|  | 보 수(13. 하반기) |
|  | 보 수(14. 상반기) |
|  | 보 수(14. 하반기) |
|  | 보 수(15. 상반기) |
|  | 보 수(15. 하반기) |

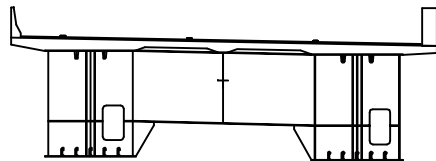
## 손상 현황 표

[illegible]

## KEY PLAN

 


## SECTION

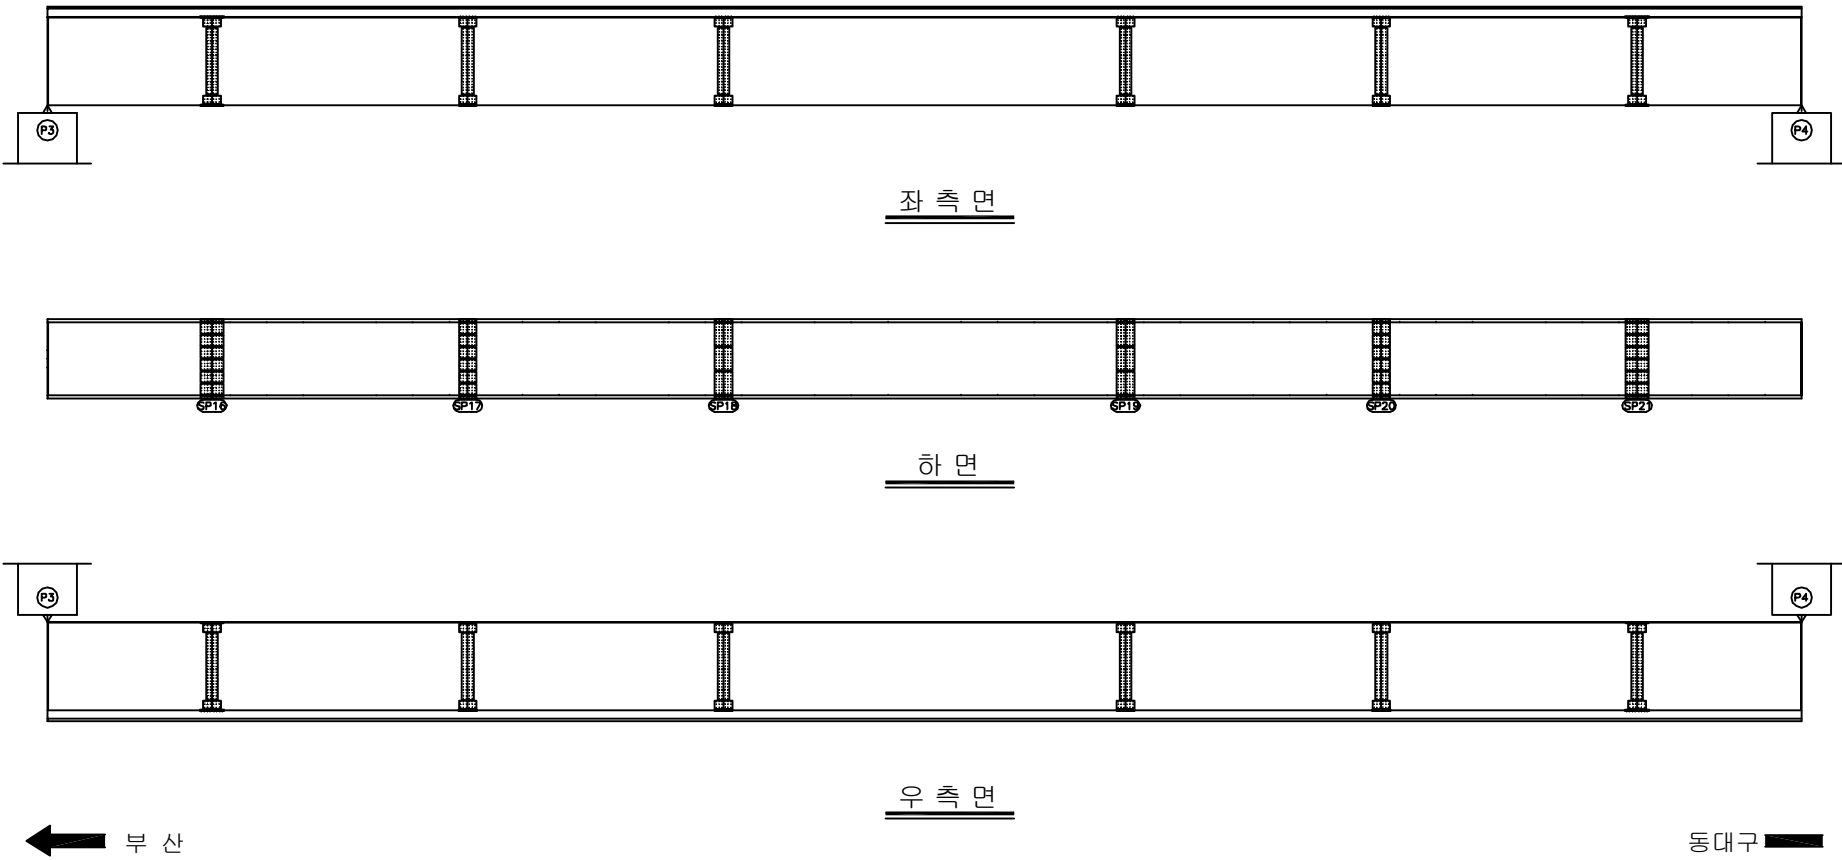


|      |   |
|------|---|
| 용역명  | 2016년 상반기 시설물 정기점검 용역                                                                               |
| 과업기간 | 2016. 04. 18 ~ 2016. 06. 30                                                                         |
| 발주처  |  신대구부산고속도로주식회사 |
| 용역사  | (주)위드이앤오                                                                                            |
| 도면번호 | 18                                                                                                  |

ID:시지교(대구)-거더외부(G2) S4

| 보 수 이 력                                                                             |               |
|-------------------------------------------------------------------------------------|---------------|
|  | 보 수 (기 보 수)   |
|  | 보 수 (08. 하반기) |
|  | 보 수 (09. 상반기) |
|  | 보 수 (09. 하반기) |
|  | 보 수 (10. 상반기) |
|  | 보 수 (10. 하반기) |
|  | 보 수 (11. 상반기) |
|  | 보 수 (11. 하반기) |
|  | 보 수 (12. 상반기) |
|  | 보 수 (12. 하반기) |
|  | 보 수 (13. 상반기) |
|  | 보 수 (13. 하반기) |
|  | 보 수 (14. 상반기) |
|  | 보 수 (14. 하반기) |
|  | 보 수 (15. 상반기) |
|  | 보 수 (15. 하반기) |

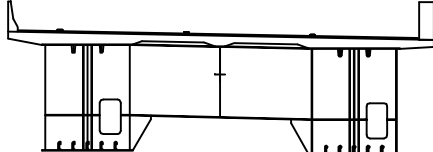
## 손상 현황 표

[illegible]

KEY PLAN

A key plan map showing the bridge's location on a road between Busan (부산) and Daegu (대구). The bridge is represented by a hatched rectangular area on the road. Arrows indicate the direction of travel from Busan to Daegu. The map includes several support structures and a section labeled '1120'.

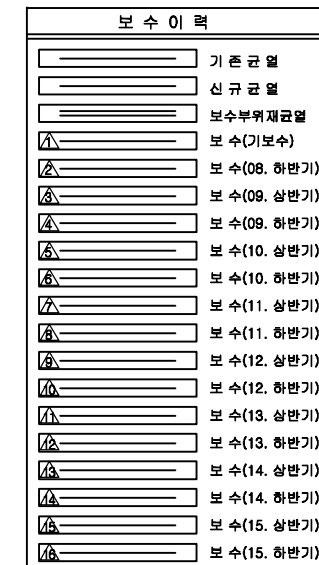
## SECTION



|      |   |
|------|---|
| 용역명  | 2016년 상반기 시설물 정기점검 용역                                                                               |
| 과업기간 | 2016. 04. 18 ~ 2016. 06. 30                                                                         |
| 발주처  |  신대구부산고속도로주식회사 |
| 용역사  | (주)위드이앤오                                                                                            |
| 도면번호 | 19                                                                                                  |



ID:시지교(대구)-거더외부(G2) S5

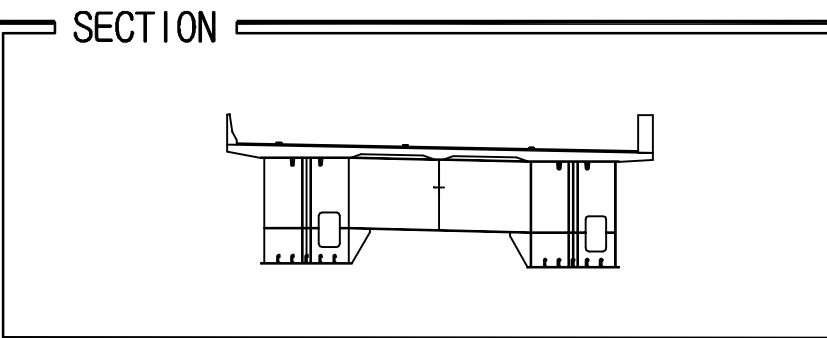
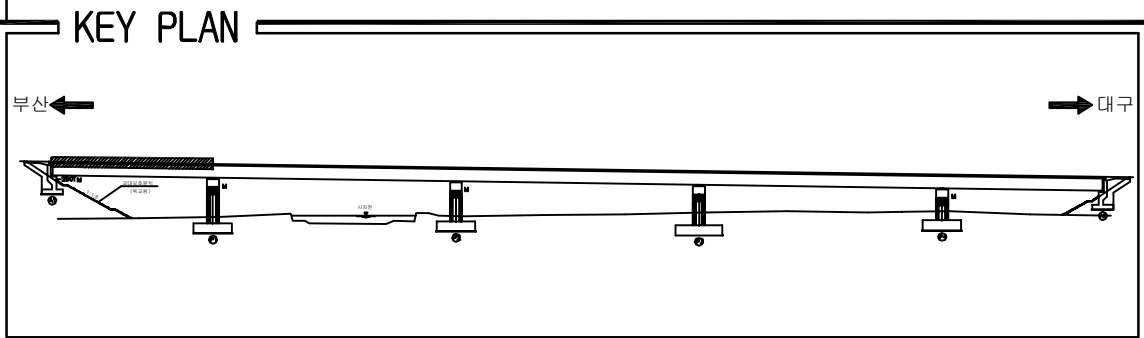
[illegible]

 
주) 손상의 폭과 길이는  $m$  이며, 단 균열의 폭은  $mm$  임



|      |   |
|------|---|
| 용역명  | 2016년 상반기 시설물 정기점검 용역                                                                               |
| 과업기간 | 2016. 04. 18 ~ 2016. 06. 30                                                                         |
| 발주처  |  신대구부산고속도로주식회사 |
| 용역사  | (주)위드이앤오                                                                                            |
| 도면번호 | 20                                                                                                  |

ID:시지교(대구)-거더내부(G1) S1



 
| 보 수 이 력                                                                             |              |
|-------------------------------------------------------------------------------------|--------------|
|  | 보 수(기보수)     |
|  | 보 수(08. 하반기) |
|  | 보 수(09. 상반기) |
|  | 보 수(09. 하반기) |
|  | 보 수(10. 상반기) |
|  | 보 수(10. 하반기) |
|  | 보 수(11. 상반기) |
|  | 보 수(11. 하반기) |
|  | 보 수(12. 상반기) |
|  | 보 수(12. 하반기) |
|  | 보 수(13. 상반기) |
|  | 보 수(13. 하반기) |
|  | 보 수(14. 상반기) |
|  | 보 수(14. 하반기) |
|  | 보 수(15. 상반기) |
|  | 보 수(15. 하반기) |

[illegible]

|      |   |
|------|---|
| 용역명  | 2016년 상반기 시설물 정기점검 용역                                                                               |
| 과업기간 | 2016. 04. 18 ~ 2016. 06. 30                                                                         |
| 발주처  |  신대구부산고속도로주식회사 |
| 용역사  | (주)위드이앤오                                                                                            |
| 도면번호 | 21                                                                                                  |



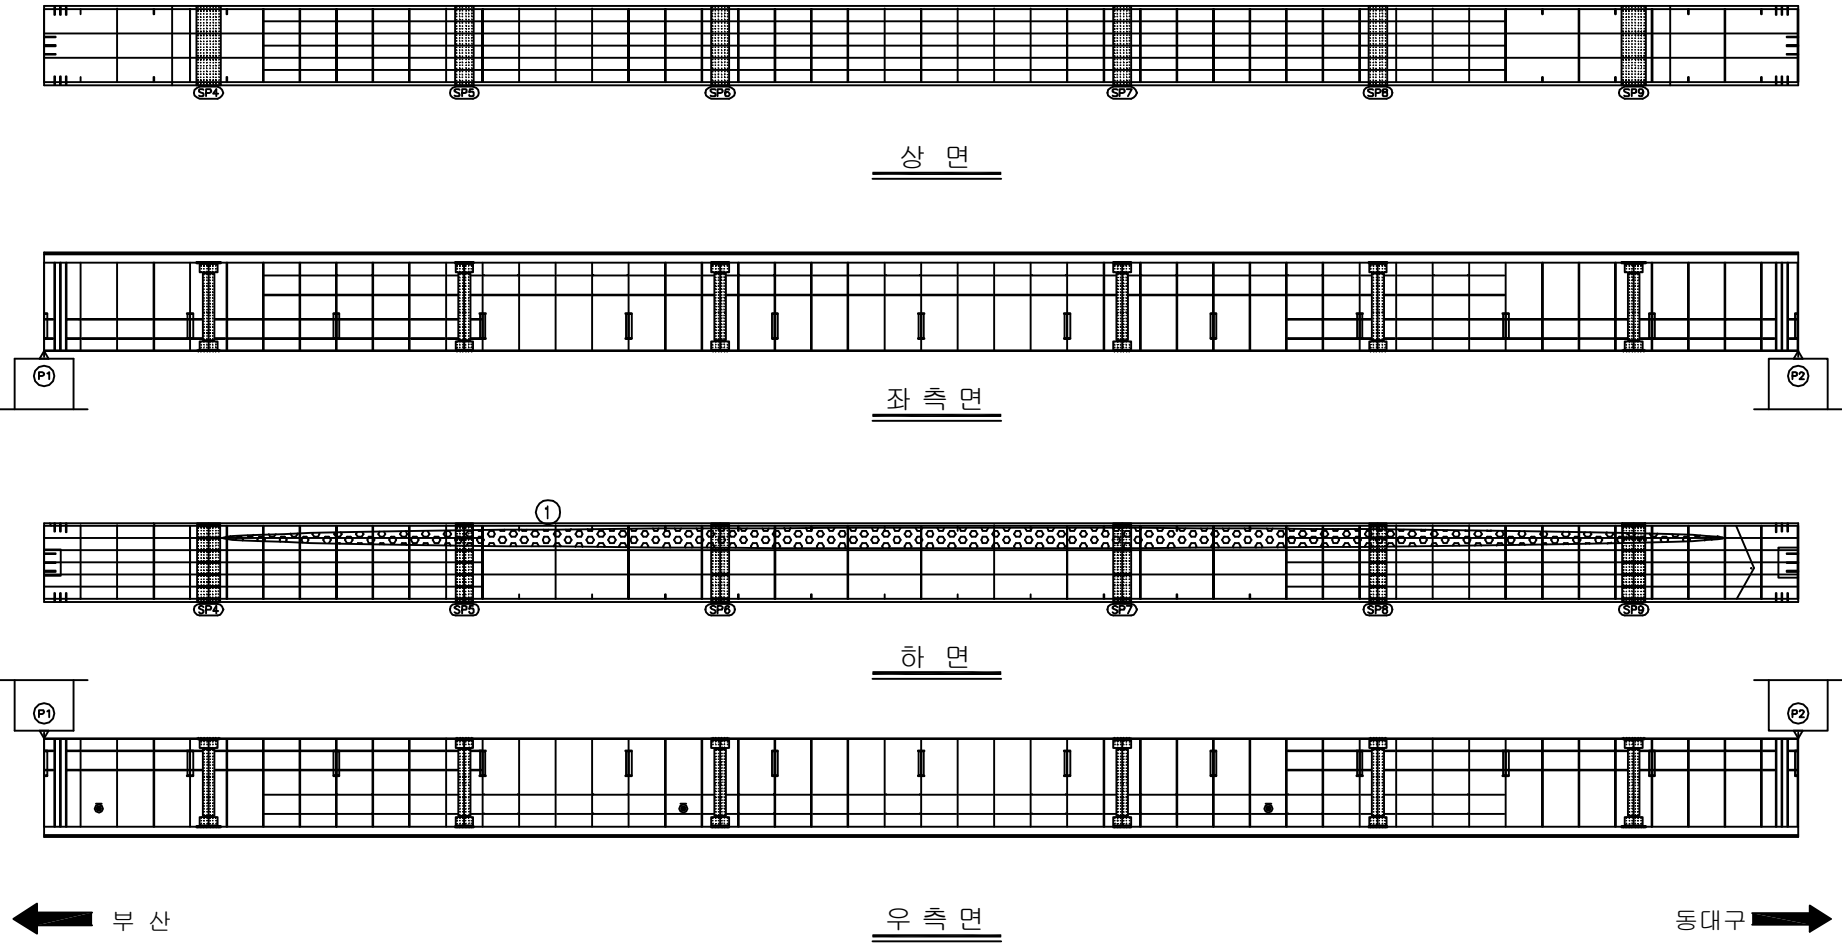
ID:시지교(대구)-거더내부(G1) S2

| 보 수 이 력                                                                             |              |
|-------------------------------------------------------------------------------------|--------------|
|  | 기 존 규 역      |
|  | 신 규 규 역      |
|  | 보수부위재균열      |
|  | 보 수(기보수)     |
|  | 보 수(08. 하반기) |
|  | 보 수(09. 상반기) |
|  | 보 수(09. 하반기) |
|  | 보 수(10. 상반기) |
|  | 보 수(10. 하반기) |
|  | 보 수(11. 상반기) |
|  | 보 수(11. 하반기) |
|  | 보 수(12. 상반기) |
|  | 보 수(12. 하반기) |
|  | 보 수(13. 상반기) |
|  | 보 수(13. 하반기) |
|  | 보 수(14. 상반기) |
|  | 보 수(14. 하반기) |
|  | 보 수(15. 상반기) |
|  | 보 수(15. 하반기) |

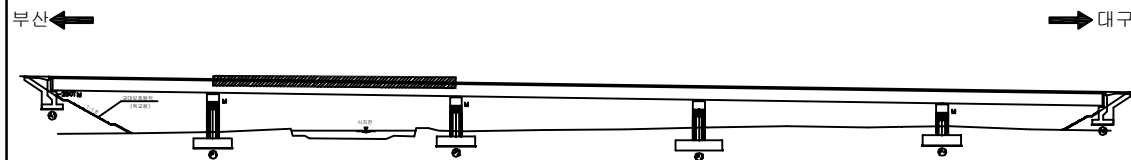
## 순상 현황 표

[illegible]

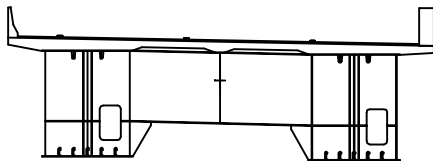
주) 손상의 폭과 길이는 m 이며, 단 균열의 폭은 mm 임



## KEY PLAN

 


SECTION \_\_\_\_\_

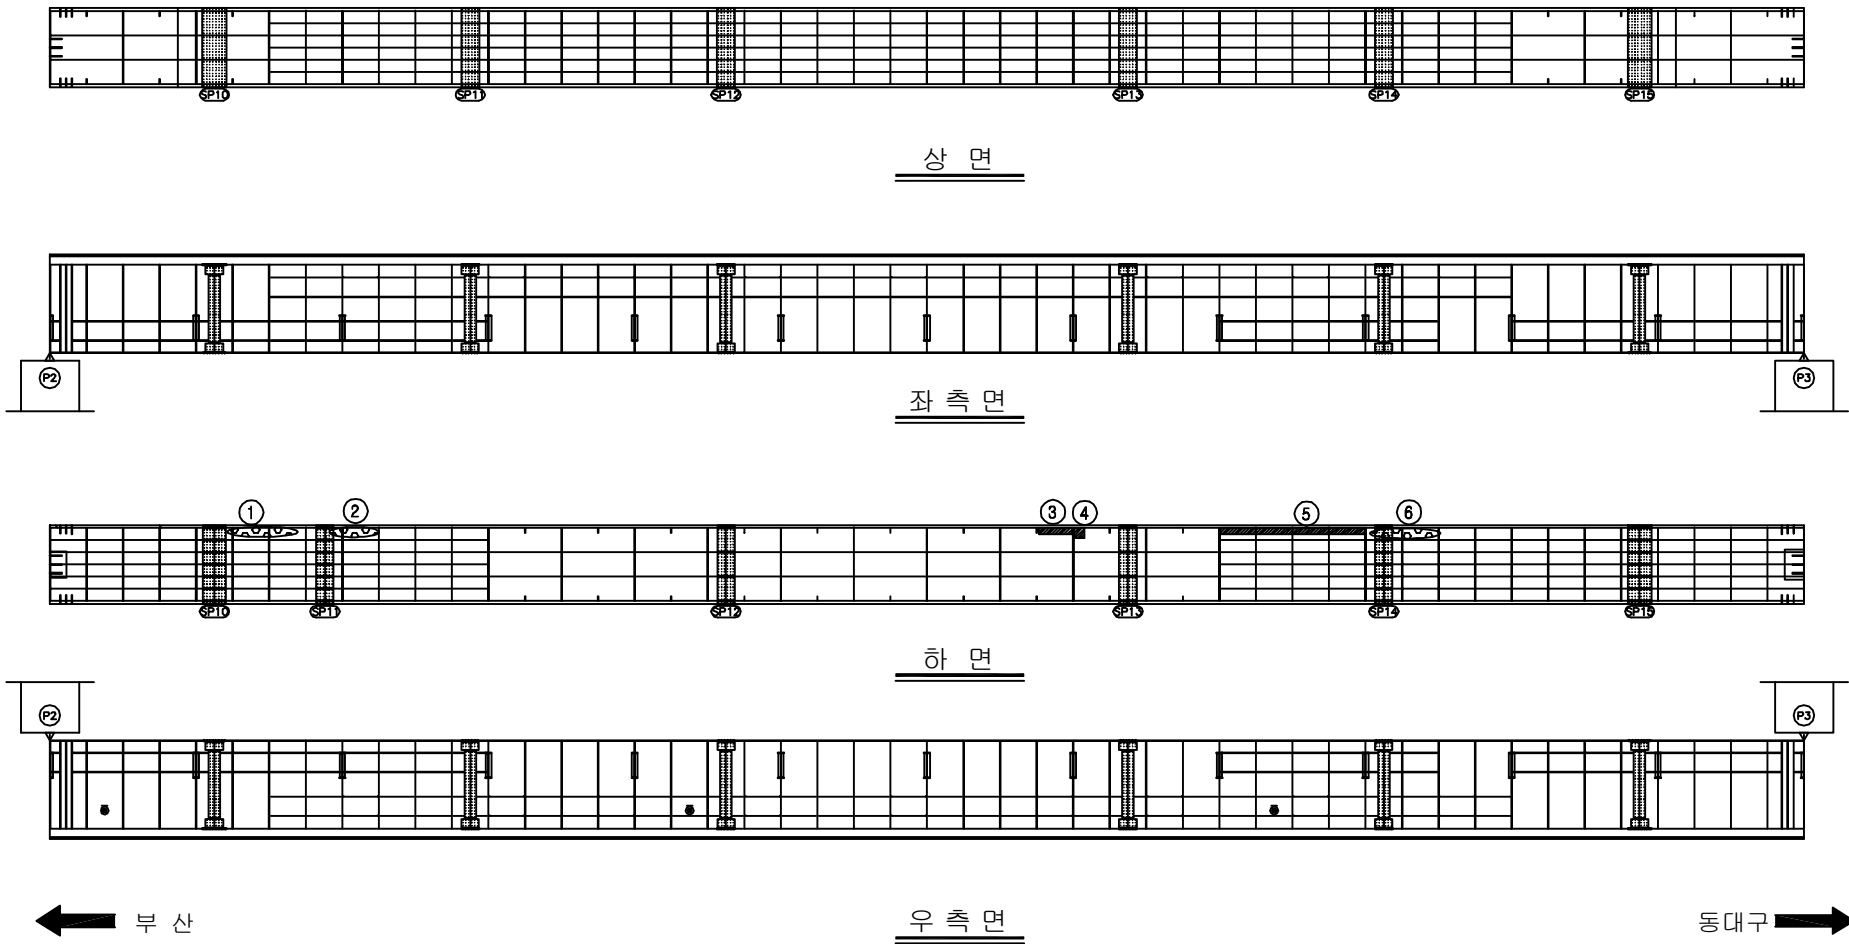


|      |   |
|------|---|
| 용역명  | 2016년 상반기 시설물 정기점검 용역                                                                               |
| 과업기간 | 2016. 04. 18 ~ 2016. 06. 30                                                                         |
| 발주처  |  신대구부산고속도로주식회사 |
| 용역사  | (주)위드이앤오                                                                                            |
| 도면번호 | 22                                                                                                  |

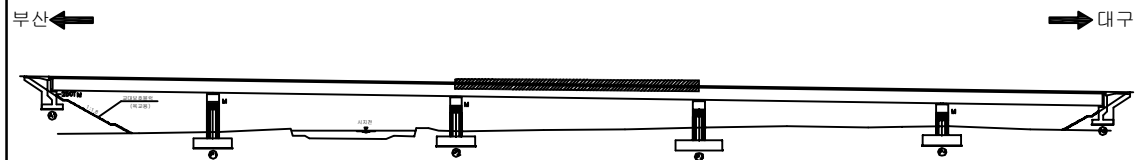
ID:시지교(대구)-거더내부(G1) S3

| 보 수 이 력                                                                             |              |
|-------------------------------------------------------------------------------------|--------------|
|  | 기 존 규 역      |
|  | 신 규 규 역      |
|  | 보수부위재균열      |
|  | 보 수(기보수)     |
|  | 보 수(08. 하반기) |
|  | 보 수(09. 상반기) |
|  | 보 수(09. 하반기) |
|  | 보 수(10. 상반기) |
|  | 보 수(10. 하반기) |
|  | 보 수(11. 상반기) |
|  | 보 수(11. 하반기) |
|  | 보 수(12. 상반기) |
|  | 보 수(12. 하반기) |
|  | 보 수(13. 상반기) |
|  | 보 수(13. 하반기) |
|  | 보 수(14. 상반기) |
|  | 보 수(14. 하반기) |
|  | 보 수(15. 상반기) |
|  | 보 수(15. 하반기) |

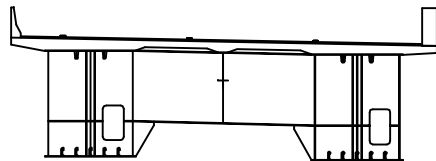
## 손상 현황 표

[illegible]

## KEY PLAN

 


SECTION \_\_\_\_\_

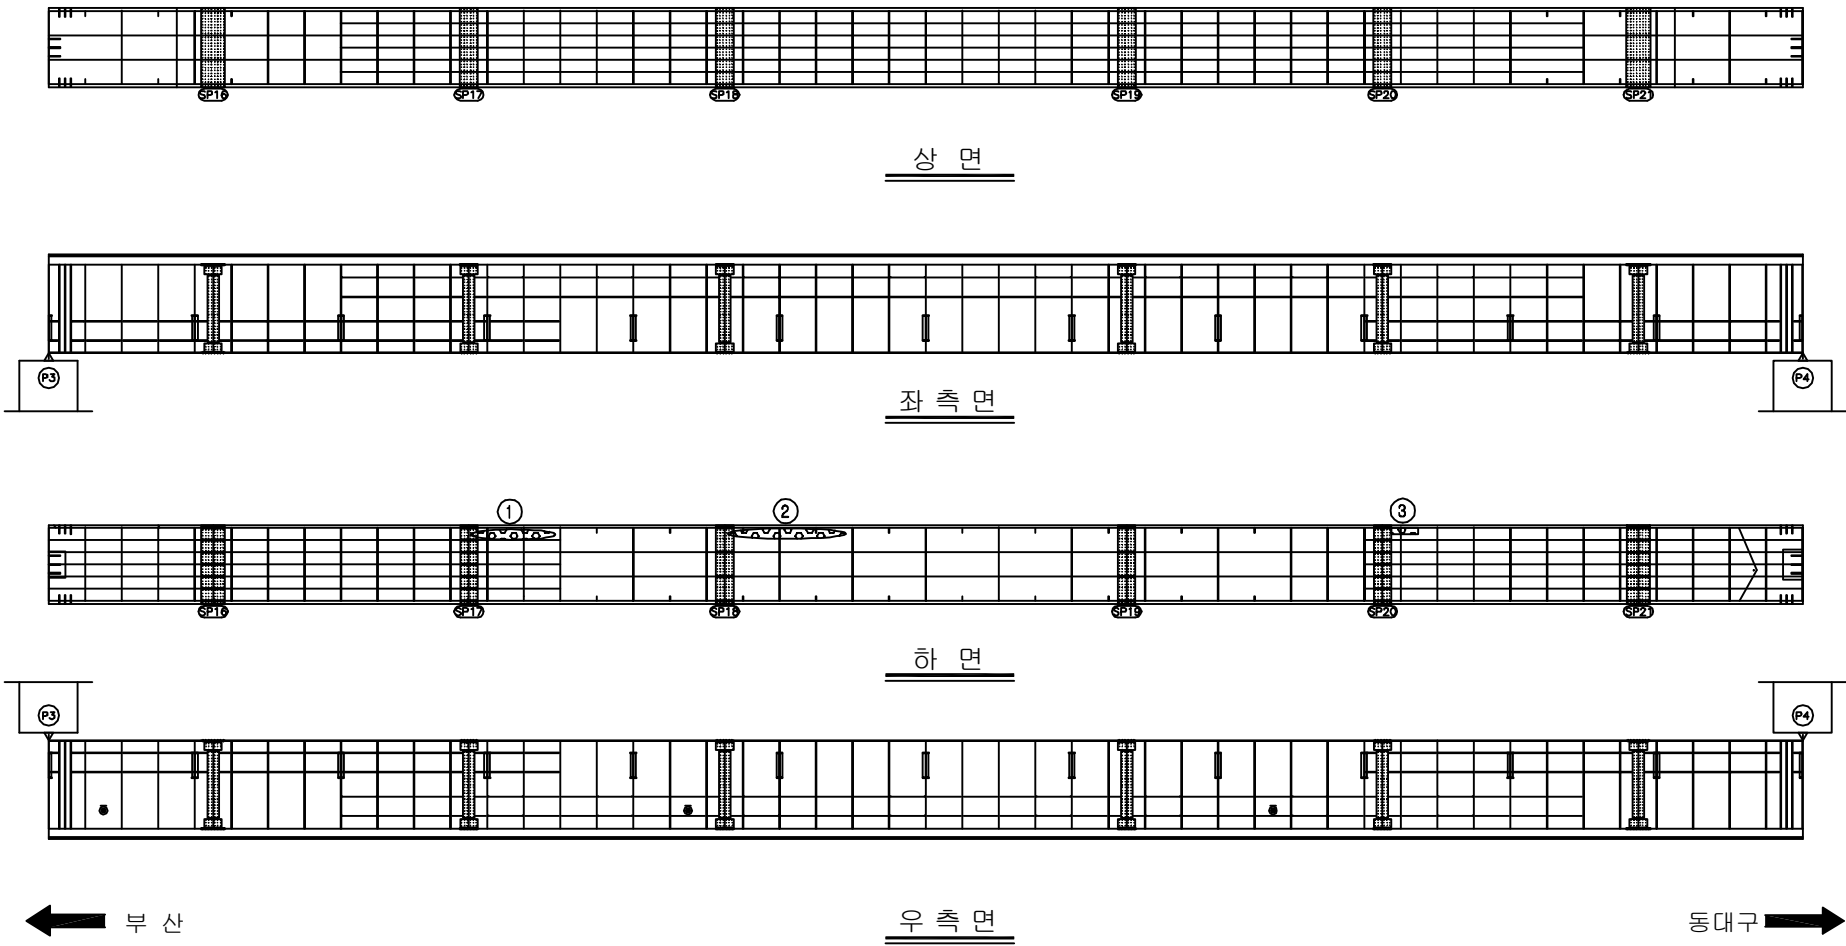


|      |   |
|------|---|
| 용역명  | 2016년 상반기 시설물 정기점검 용역                                                                               |
| 과업기간 | 2016. 04. 18 ~ 2016. 06. 30                                                                         |
| 발주처  |  신대구부산고속도로주식회사 |
| 용역사  | (주)위드이앤오                                                                                            |
| 도면번호 | 23                                                                                                  |

ID:시지교(대구)-거더내부(G1) S4

| 보 수 이 력                                                                             |                 |
|-------------------------------------------------------------------------------------|-----------------|
|  | 기 존 규 역         |
|  | 신 규 규 역         |
|  | 보 수 부 위 재 규 역   |
|  | 보 수 (기 보 수)     |
|  | 보 수 (08. 하 반 기) |
|  | 보 수 (09. 상 반 기) |
|  | 보 수 (09. 하 반 기) |
|  | 보 수 (10. 상 반 기) |
|  | 보 수 (10. 하 반 기) |
|  | 보 수 (11. 상 반 기) |
|  | 보 수 (11. 하 반 기) |
|  | 보 수 (12. 상 반 기) |
|  | 보 수 (12. 하 반 기) |
|  | 보 수 (13. 상 반 기) |
|  | 보 수 (13. 하 반 기) |
|  | 보 수 (14. 상 반 기) |
|  | 보 수 (14. 하 반 기) |
|  | 보 수 (15. 상 반 기) |
|  | 보 수 (15. 하 반 기) |

## 순상 현황 표

[illegible]

**KEY PLAN**

부산 ← → 대구

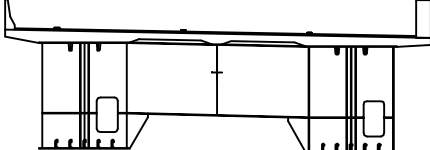
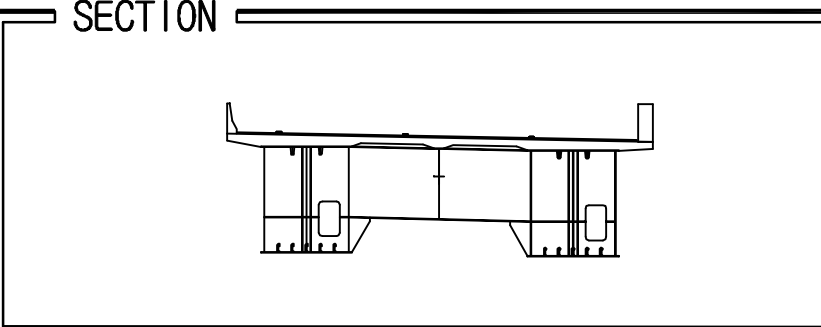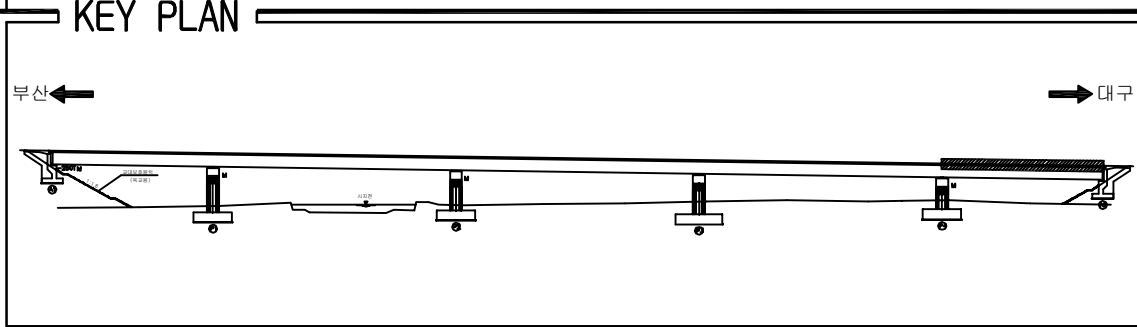
 
# SECTION



|      |   |
|------|---|
| 용역명  | 2016년 상반기 시설물 정기점검 용역                                                                               |
| 과업기간 | 2016. 04. 18 ~ 2016. 06. 30                                                                         |
| 발주처  |  신대구부산고속도로주식회사 |
| 용역사  | (주)위드이앤오                                                                                            |
| 도면번호 | 24                                                                                                  |

ID:시지교(대구)-거더내부(G1) S5

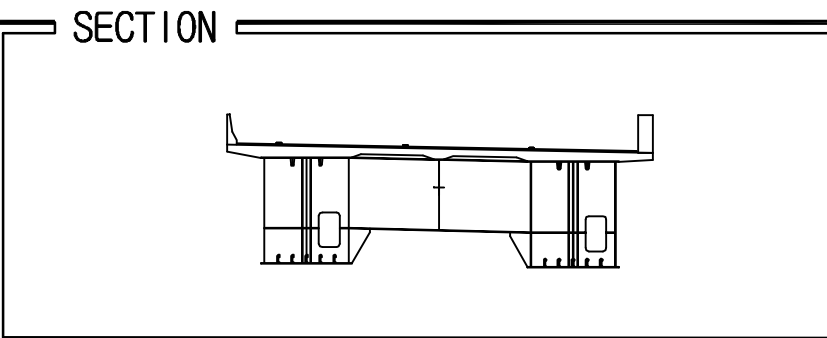
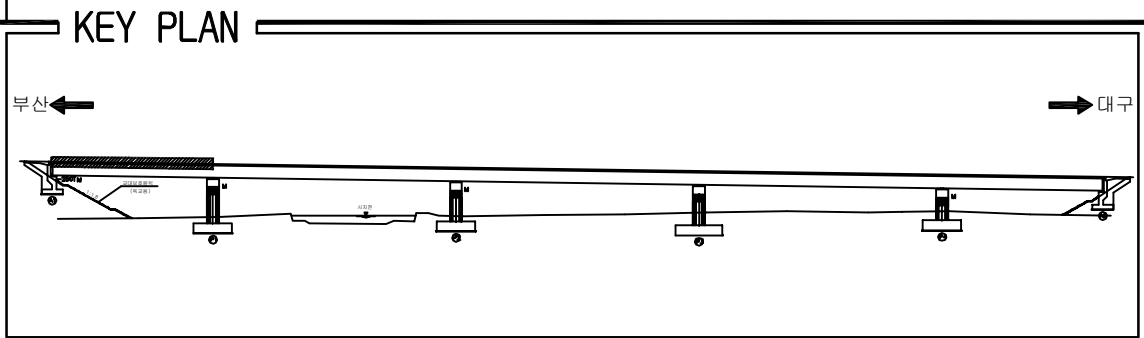


 
| 보 수 이 력                                                                             |              |
|-------------------------------------------------------------------------------------|--------------|
|  | 기 존 규 열      |
|  | 신 규 규 열      |
|  | 보수부위재검열      |
|  | 보 수(기보수)     |
|  | 보 수(08. 하반기) |
|  | 보 수(09. 상반기) |
|  | 보 수(09. 하반기) |
|  | 보 수(10. 상반기) |
|  | 보 수(10. 하반기) |
|  | 보 수(11. 상반기) |
|  | 보 수(11. 하반기) |
|  | 보 수(12. 상반기) |
|  | 보 수(12. 하반기) |
|  | 보 수(13. 상반기) |
|  | 보 수(13. 하반기) |
|  | 보 수(14. 상반기) |
|  | 보 수(14. 하반기) |
|  | 보 수(15. 상반기) |
|  | 보 수(15. 하반기) |

[illegible]

|      |   |
|------|---|
| 용역명  | 2016년 상반기 시설물 정기점검 용역                                                                               |
| 과업기간 | 2016. 04. 18 ~ 2016. 06. 30                                                                         |
| 발주처  |  신대구부산고속도로주식회사 |
| 용역사  | (주)위드이앤오                                                                                            |
| 도면번호 | 25                                                                                                  |

ID:시지교(대구)-거더내부(G2) S1

 


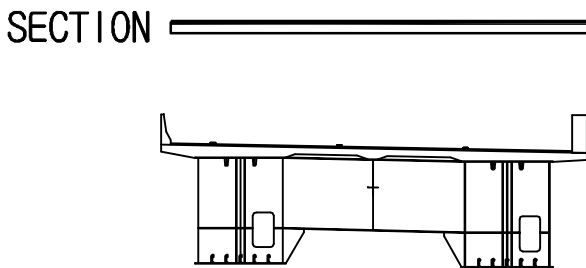
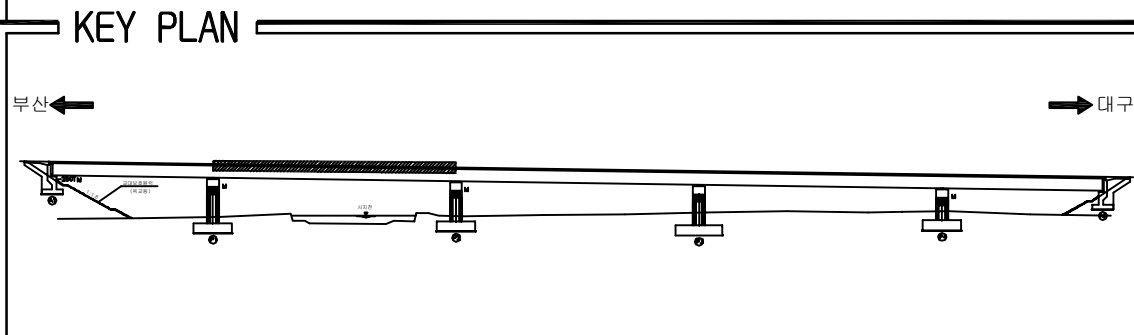
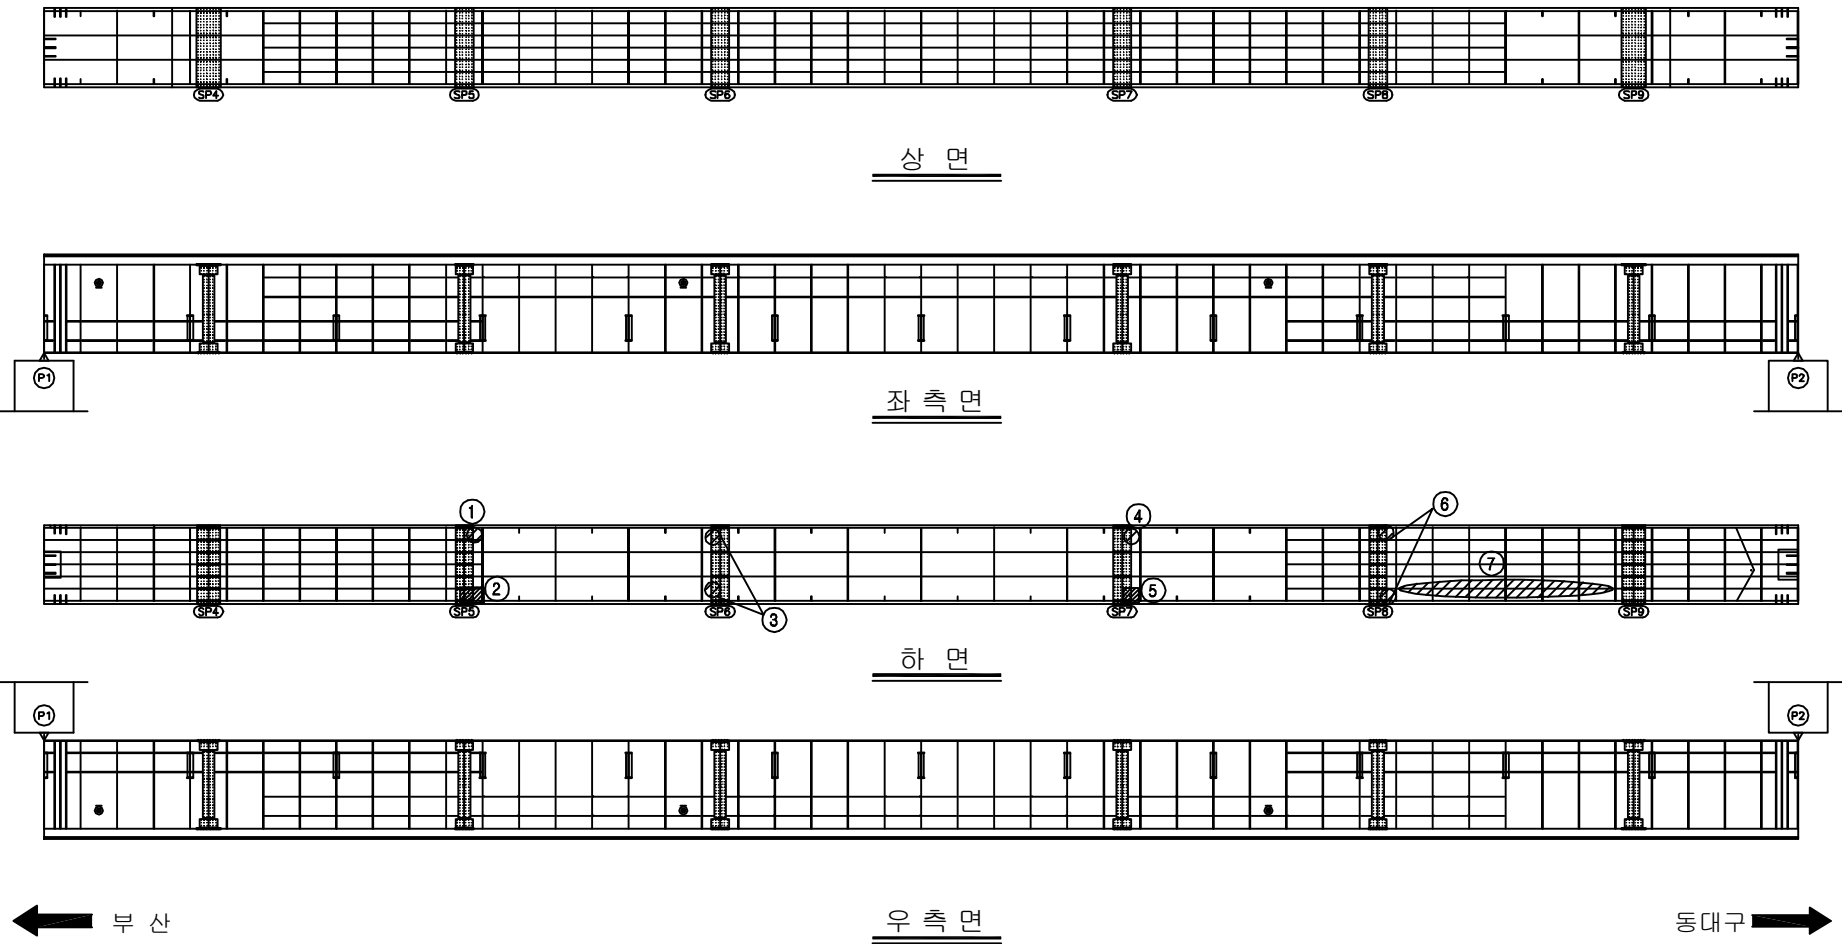
| 보 수 이 력                                                                             |               |
|-------------------------------------------------------------------------------------|---------------|
|  | 기 준 근 월       |
|  | 신 규 근 월       |
|  | 보 수 부 위 재 근 월 |
|  | 보 수 (기보수)     |
|  | 보 수 (08. 하반기) |
|  | 보 수 (09. 상반기) |
|  | 보 수 (09. 하반기) |
|  | 보 수 (10. 상반기) |
|  | 보 수 (10. 하반기) |
|  | 보 수 (11. 상반기) |
|  | 보 수 (11. 하반기) |
|  | 보 수 (12. 상반기) |
|  | 보 수 (12. 하반기) |
|  | 보 수 (13. 상반기) |
|  | 보 수 (13. 하반기) |
|  | 보 수 (14. 상반기) |
|  | 보 수 (14. 하반기) |
|  | 보 수 (15. 상반기) |
|  | 보 수 (15. 하반기) |

[illegible]

|      |   |
|------|---|
| 용역명  | 2016년 상반기 시설물 정기점검 용역                                                                               |
| 과업기간 | 2016. 04. 18 ~ 2016. 06. 30                                                                         |
| 발주처  |  신대구부산고속도로주식회사 |
| 용역사  | (주)위드이앤오                                                                                            |
| 도면번호 | 26                                                                                                  |

ID:시지교(대구)-거더내부(G2) S2

 
| 보 수 이 력                                                                             |              |
|-------------------------------------------------------------------------------------|--------------|
|  | 기 존 규 역      |
|  | 신 규 규 역      |
|  | 보수부위재균열      |
|  | 보 수(기보수)     |
|  | 보 수(08. 하반기) |
|  | 보 수(09. 상반기) |
|  | 보 수(09. 하반기) |
|  | 보 수(10. 상반기) |
|  | 보 수(10. 하반기) |
|  | 보 수(11. 상반기) |
|  | 보 수(11. 하반기) |
|  | 보 수(12. 상반기) |
|  | 보 수(12. 하반기) |
|  | 보 수(13. 상반기) |
|  | 보 수(13. 하반기) |
|  | 보 수(14. 상반기) |
|  | 보 수(14. 하반기) |
|  | 보 수(15. 상반기) |
|  | 보 수(15. 하반기) |

[illegible]

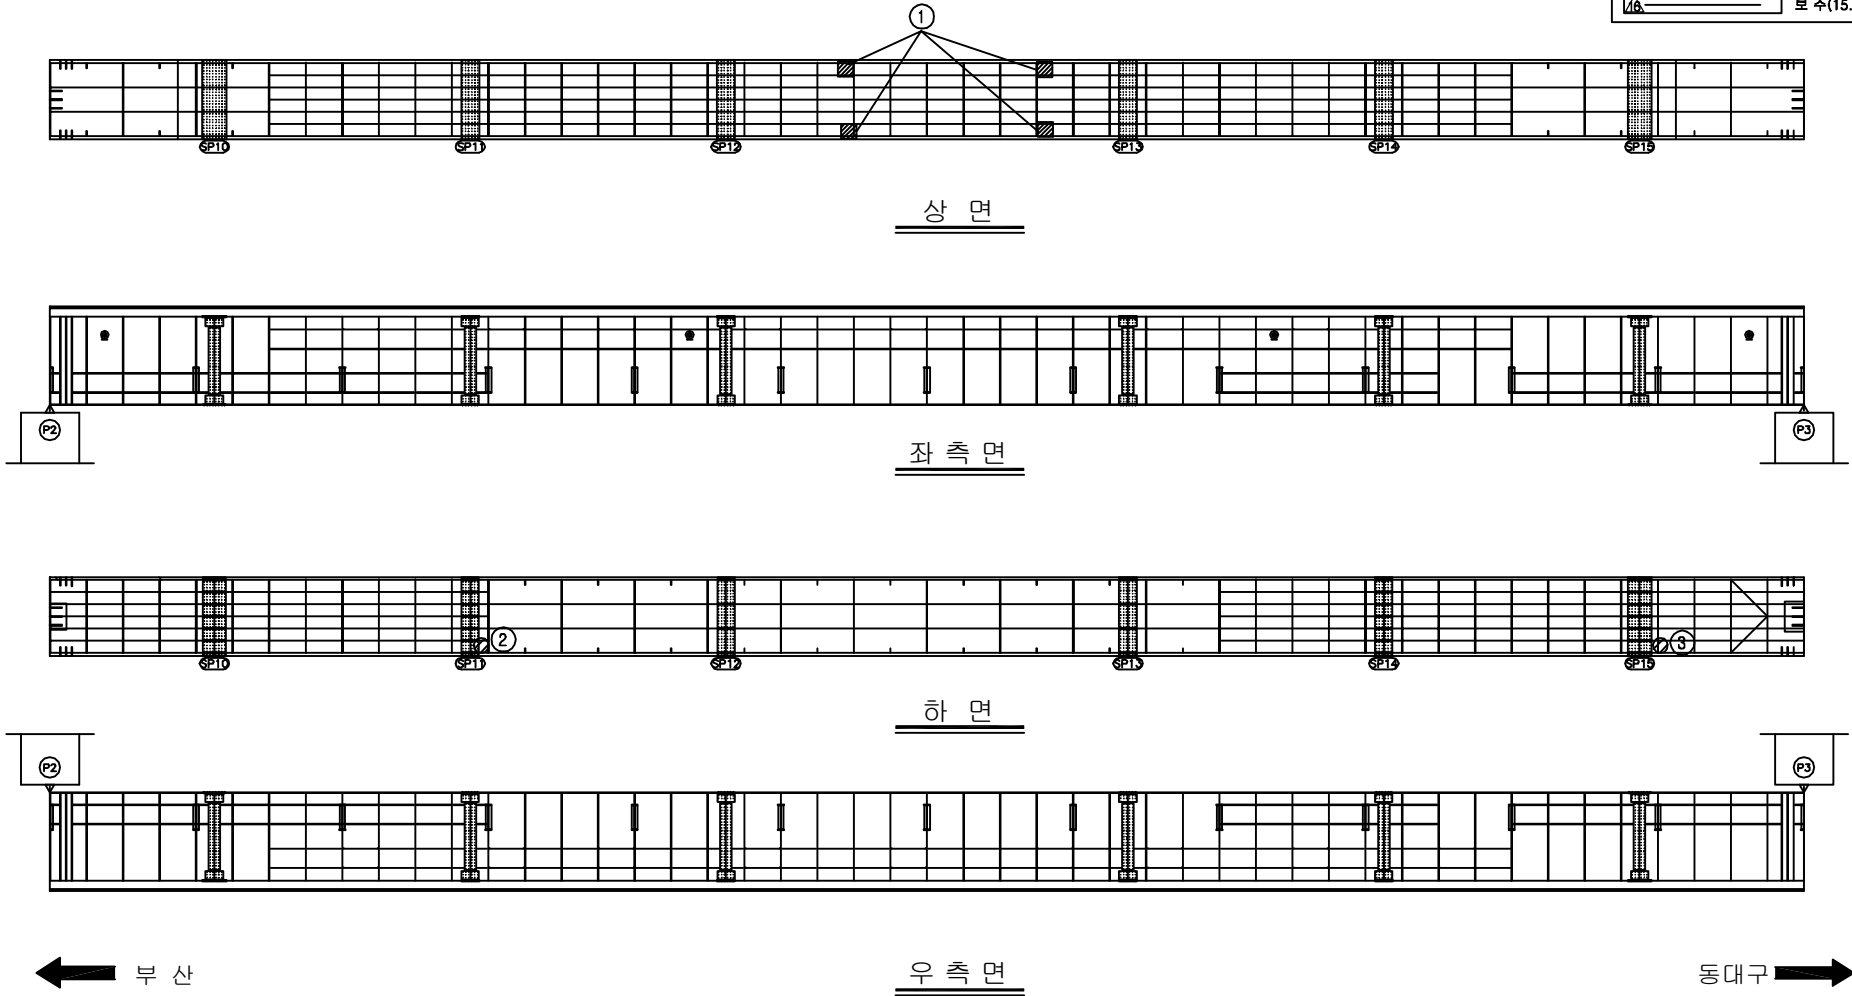
|      |   |
|------|---|
| 용역명  | 2016년 상반기 시설물 정기점검 용역                                                                               |
| 과업기간 | 2016. 04. 18 ~ 2016. 06. 30                                                                         |
| 발주처  |  신대구부산고속도로주식회사 |
| 용역사  | (주)위드이앤오                                                                                            |
| 도면번호 | 27                                                                                                  |



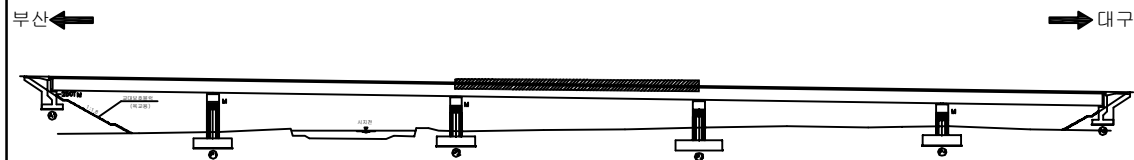
ID:시지교(대구)-거더내부(G2) S3

| 보 수 이 력                                                                             |              |
|-------------------------------------------------------------------------------------|--------------|
|  | 기 존 규 역      |
|  | 신 규 규 역      |
|  | 보수부위재균열      |
|  | 보 수(기보수)     |
|  | 보 수(08. 하반기) |
|  | 보 수(09. 상반기) |
|  | 보 수(09. 하반기) |
|  | 보 수(10. 상반기) |
|  | 보 수(10. 하반기) |
|  | 보 수(11. 상반기) |
|  | 보 수(11. 하반기) |
|  | 보 수(12. 상반기) |
|  | 보 수(12. 하반기) |
|  | 보 수(13. 상반기) |
|  | 보 수(13. 하반기) |
|  | 보 수(14. 상반기) |
|  | 보 수(14. 하반기) |
|  | 보 수(15. 상반기) |
|  | 보 수(15. 하반기) |

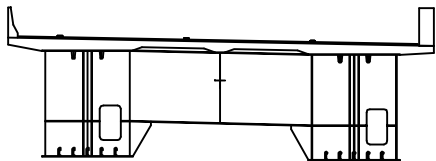
## 손상 현황 표

[illegible]

## KEY PLAN

 


SECTION \_\_\_\_\_

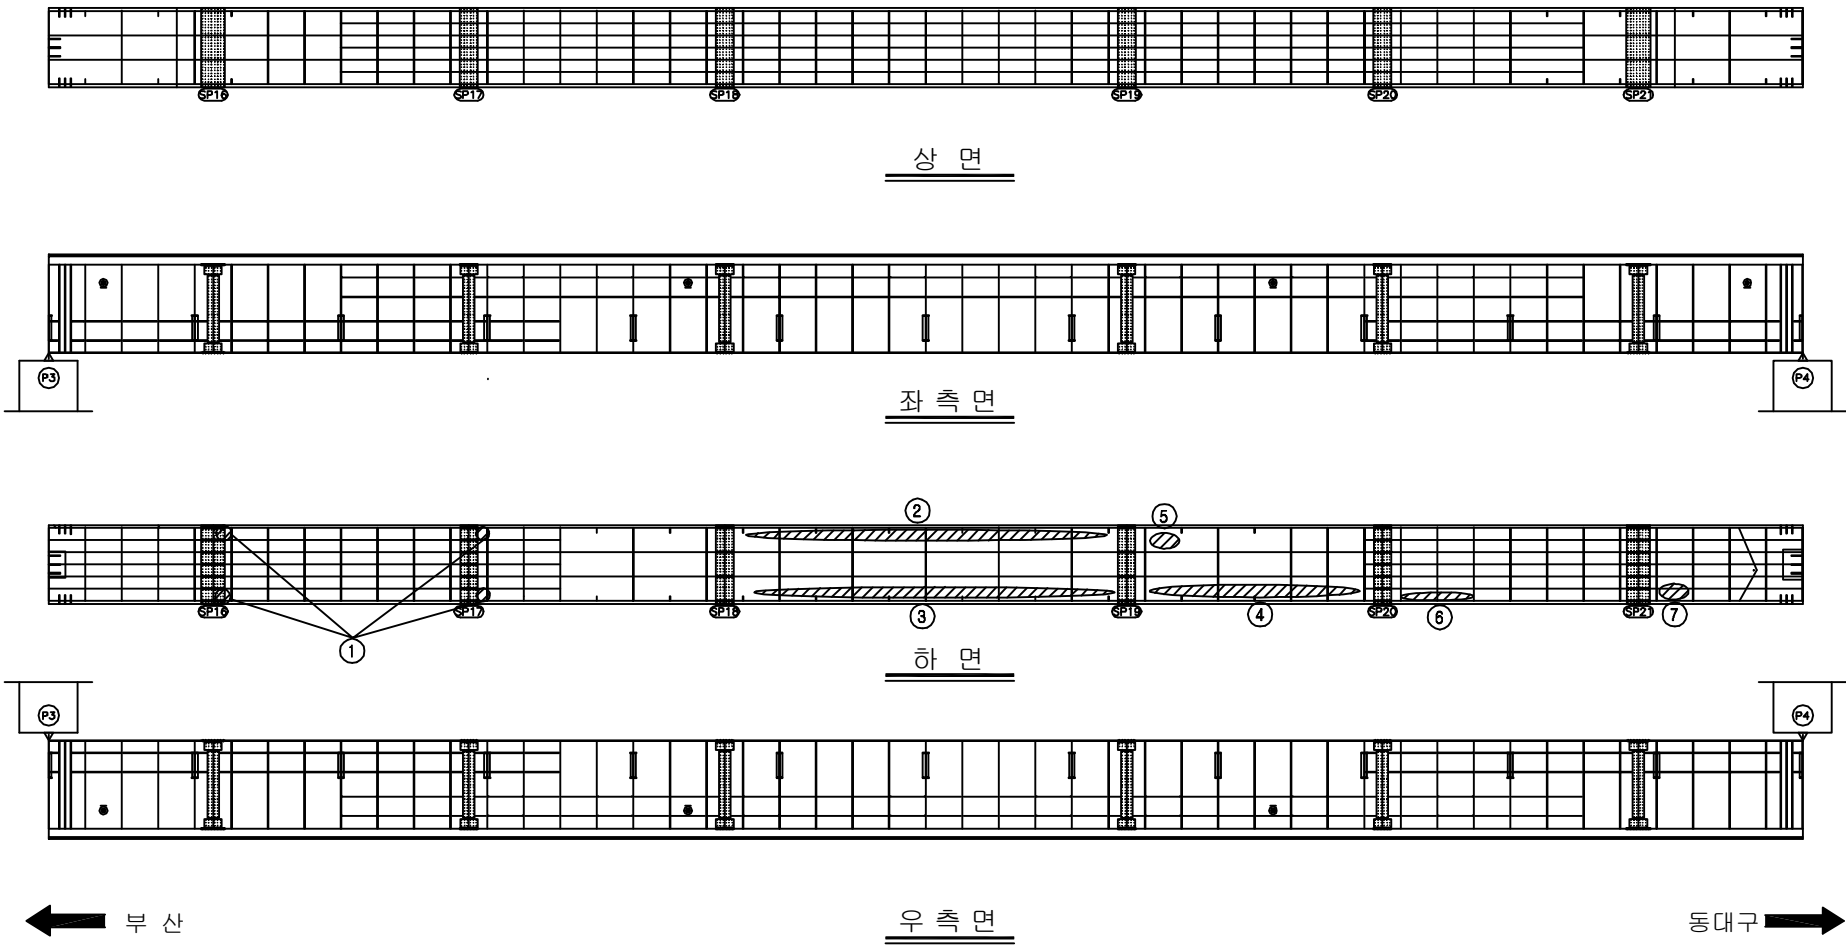


|      |   |
|------|---|
| 용역명  | 2016년 상반기 시설물 정기점검 용역                                                                               |
| 과업기간 | 2016. 04. 18 ~ 2016. 06. 30                                                                         |
| 발주처  |  신대구부산고속도로주식회사 |
| 용역사  | (주)위드이앤오                                                                                            |
| 도면번호 | 28                                                                                                  |

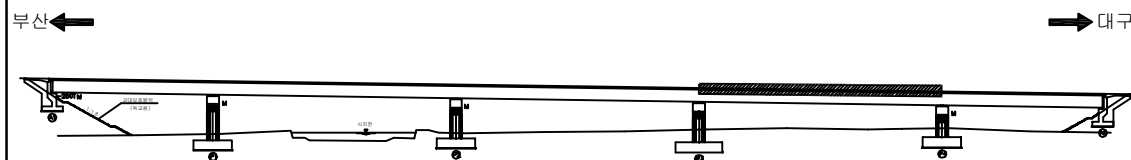
ID:시지교(대구)-거더내부(G2) S4

| 보 수 이 력                                                                             |              |
|-------------------------------------------------------------------------------------|--------------|
|  | 기 존 규 역      |
|  | 신 규 규 역      |
|  | 보수부위재균열      |
|  | 보 수(기보수)     |
|  | 보 수(08. 하반기) |
|  | 보 수(09. 상반기) |
|  | 보 수(09. 하반기) |
|  | 보 수(10. 상반기) |
|  | 보 수(10. 하반기) |
|  | 보 수(11. 상반기) |
|  | 보 수(11. 하반기) |
|  | 보 수(12. 상반기) |
|  | 보 수(12. 하반기) |
|  | 보 수(13. 상반기) |
|  | 보 수(13. 하반기) |
|  | 보 수(14. 상반기) |
|  | 보 수(14. 하반기) |
|  | 보 수(15. 상반기) |
|  | 보 수(15. 하반기) |

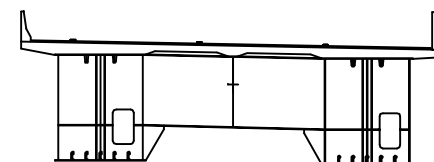
## 순상 현황 표

[illegible]

## KEY PLAN



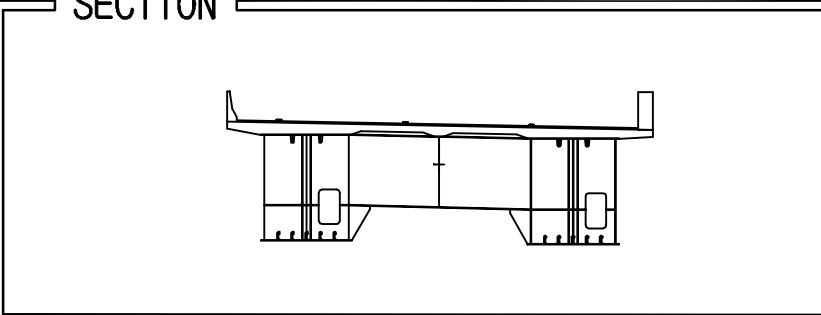
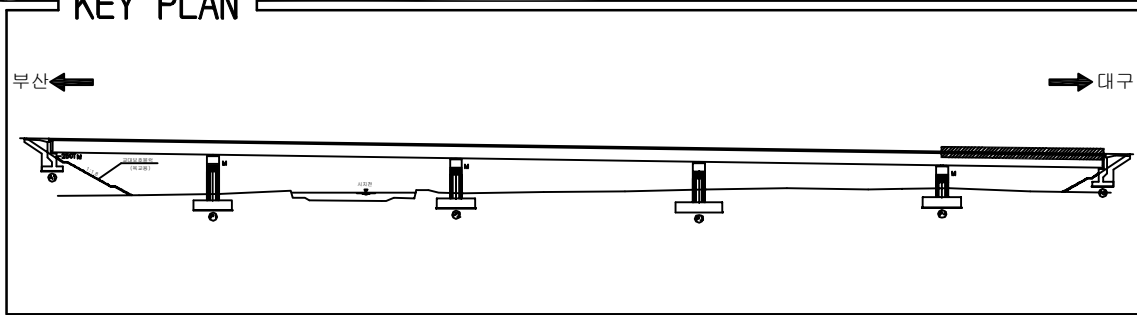
SECTION \_\_\_\_\_

 


|      |   |
|------|---|
| 용역명  | 2016년 상반기 시설물 정기점검 용역                                                                               |
| 과업기간 | 2016. 04. 18 ~ 2016. 06. 30                                                                         |
| 발주처  |  신대구부산고속도로주식회사 |
| 용역사  | (주)위드이앤오                                                                                            |
| 도면번호 | 29                                                                                                  |



ID:시지교(대구)-거더내부(G2) S5

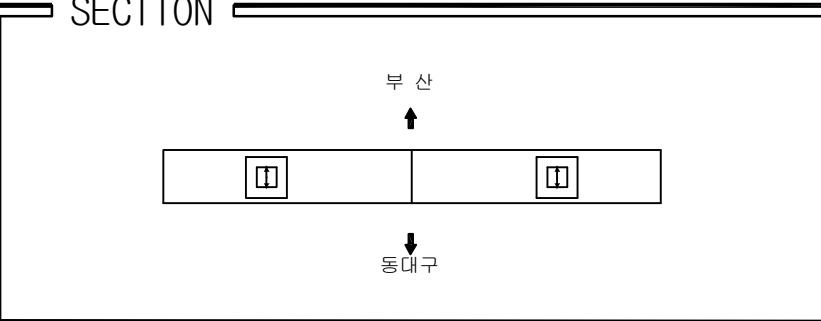
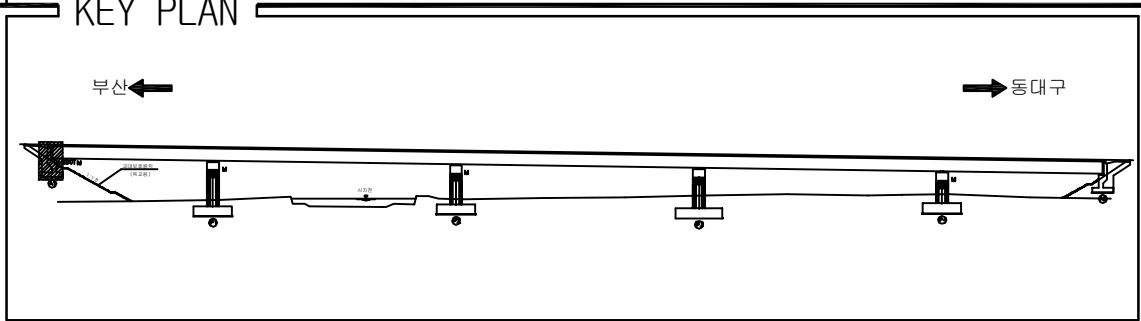


| 보 수 이 력                                                                             |              |
|-------------------------------------------------------------------------------------|--------------|
|  | 기 존 규 역      |
|  | 신 규 규 역      |
|  | 보수부위재균열      |
|  | 보 수(기보수)     |
|  | 보 수(08. 하반기) |
|  | 보 수(09. 상반기) |
|  | 보 수(09. 하반기) |
|  | 보 수(10. 상반기) |
|  | 보 수(10. 하반기) |
|  | 보 수(11. 상반기) |
|  | 보 수(11. 하반기) |
|  | 보 수(12. 상반기) |
|  | 보 수(12. 하반기) |
|  | 보 수(13. 상반기) |
|  | 보 수(13. 하반기) |
|  | 보 수(14. 상반기) |
|  | 보 수(14. 하반기) |
|  | 보 수(15. 상반기) |
|  | 보 수(15. 하반기) |

[illegible]

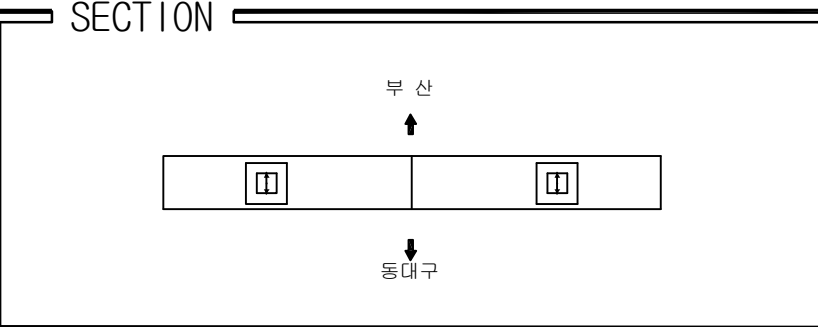
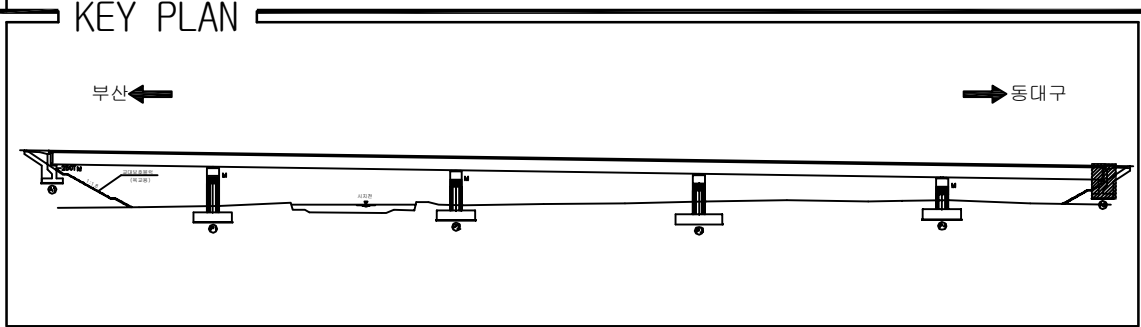
|      |   |
|------|---|
| 용역명  | 2016년 상반기 시설물 정기점검 용역                                                                               |
| 과업기간 | 2016. 04. 18 ~ 2016. 06. 30                                                                         |
| 발주처  |  신대구부산고속도로주식회사 |
| 용역사  | (주)위드이앤오                                                                                            |
| 도면번호 | 30                                                                                                  |

ID:시지교(대구)-교대 A1

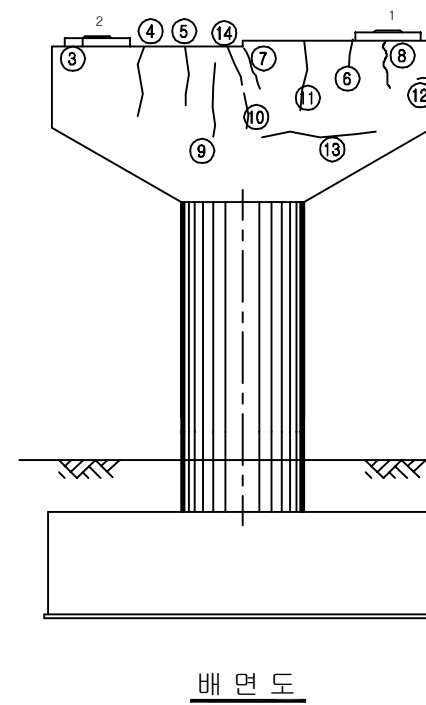
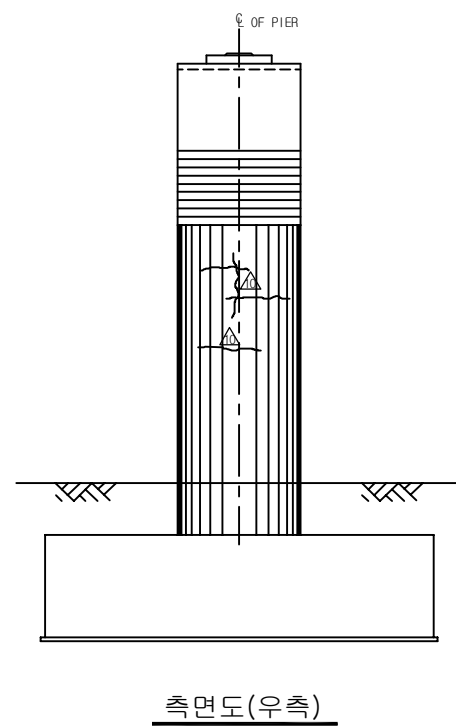
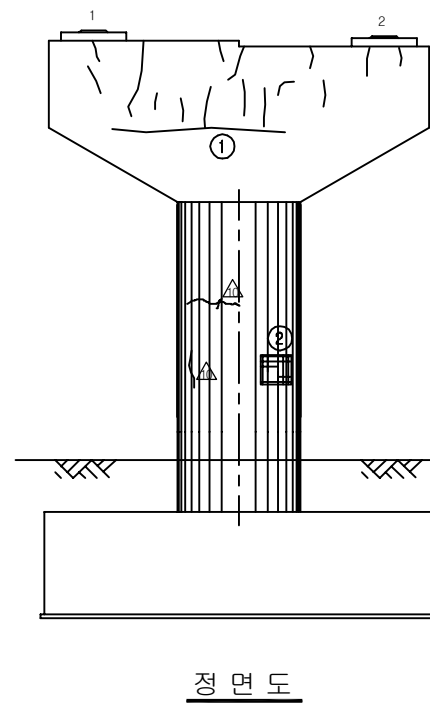
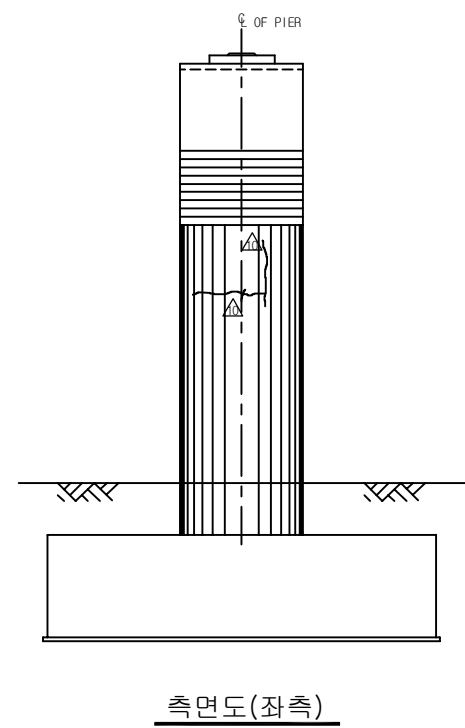
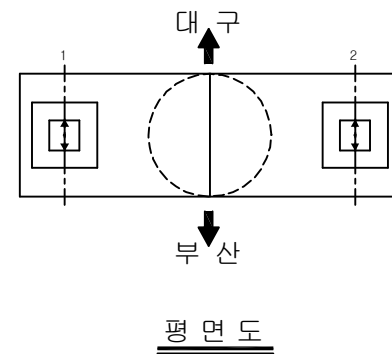
[illegible]

 
|      |   |
|------|---|
| 용역명  | 2016년 상반기 시설물 정기점검 용역                                                                               |
| 과업기간 | 2016. 04. 18 ~ 2016. 06. 30                                                                         |
| 발주처  |  신대구부산고속도로주식회사 |
| 용역사  | (주)위드이앤오                                                                                            |
| 도면번호 | 31                                                                                                  |

ID:시지교(대구)-교대 A2

[illegible]

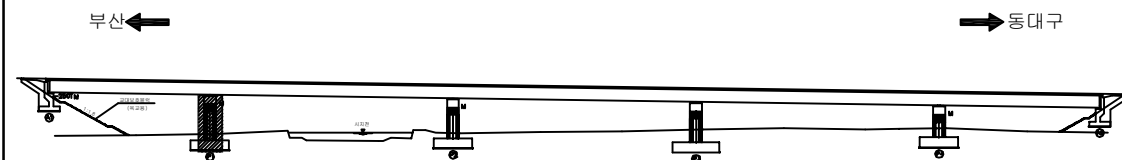
|      |   |
|------|---|
| 용역명  | 2016년 상반기 시설물 정기점검 용역                                                                               |
| 과업기간 | 2016. 04. 18 ~ 2016. 06. 30                                                                         |
| 발주처  |  신대구부산고속도로주식회사 |
| 용역사  | (주)위드이앤오                                                                                            |
| 도면번호 | 32                                                                                                  |



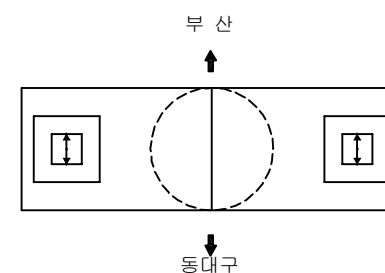
| 보 수 이 령   |              |
|---|--------------|
|                                                                                      | 기 준 규 령      |
|                                                                                      | 신 규 규 령      |
|                                                                                      | 보수무위재균율      |
|   | 보 수(기보수)     |
|   | 보 수(08. 하반기) |
|   | 보 수(09. 상반기) |
|   | 보 수(09. 하반기) |
|   | 보 수(10. 상반기) |
|   | 보 수(10. 하반기) |
|   | 보 수(11. 상반기) |
|   | 보 수(11. 하반기) |
|   | 보 수(12. 상반기) |
|   | 보 수(12. 하반기) |
|   | 보 수(13. 상반기) |
|   | 보 수(13. 하반기) |
|   | 보 수(14. 상반기) |
|   | 보 수(14. 하반기) |
|   | 보 수(15. 상반기) |
|   | 보 수(15. 하반기) |

[illegible]

## KEY PLAN

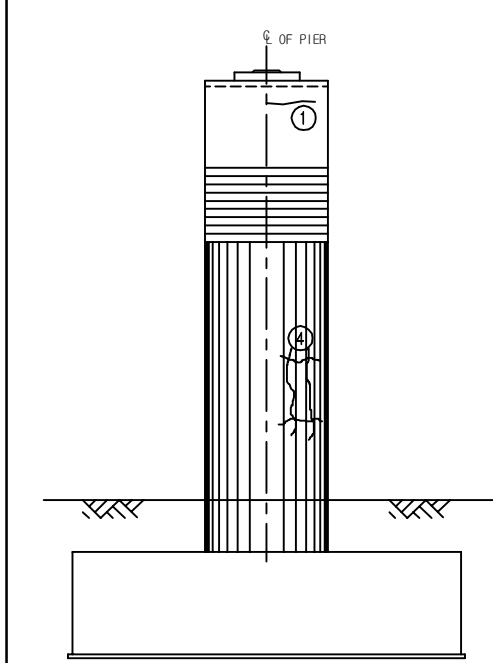
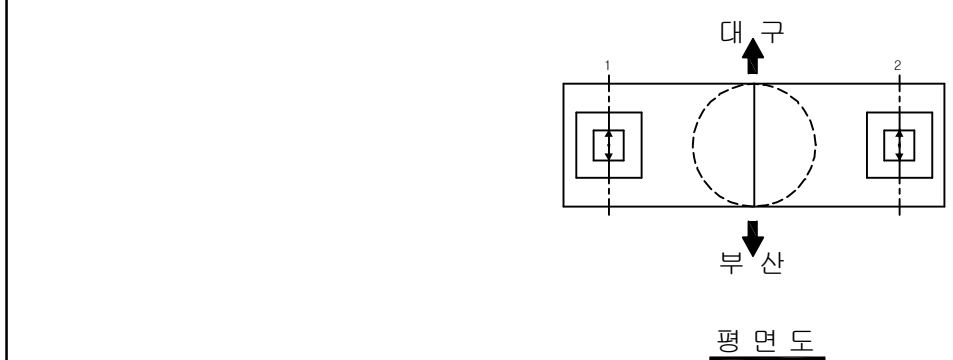


## SECTION

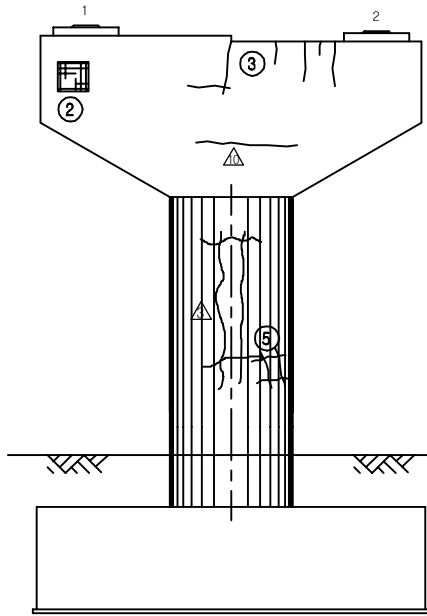


|      |   |
|------|---|
| 용역명  | 2016년 상반기 시설물 정기점검 용역                                                                               |
| 과업기간 | 2016. 04. 18 ~ 2016. 06. 30                                                                         |
| 발주처  |  신대구부산고속도로주식회사 |
| 용역사  | (주)위드이앤오                                                                                            |
| 도면번호 | 33                                                                                                  |

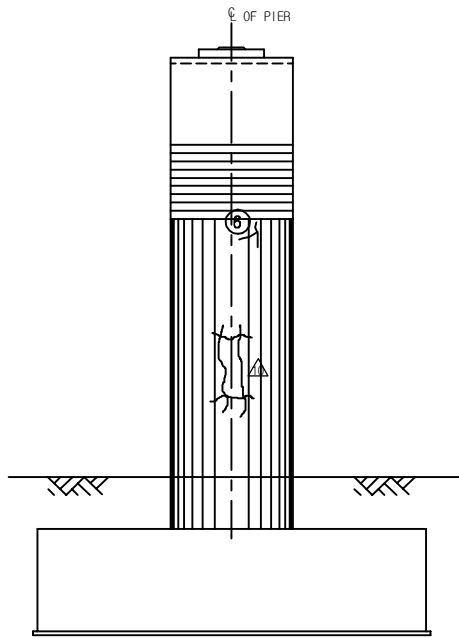
ID:시지교(대구)-교각 P2



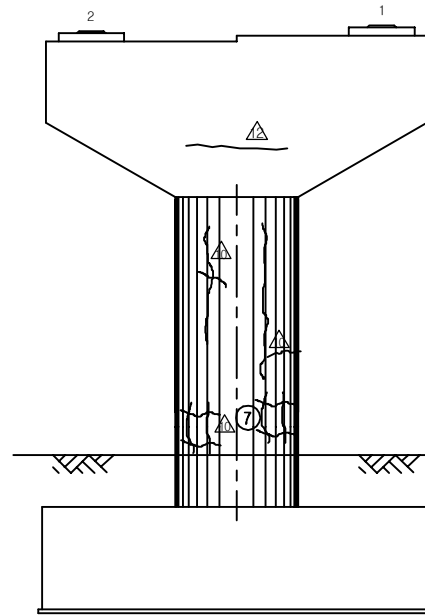
측면도(좌측)



 
## 정 면 도



측면도(우측)



## 배 면 도

| 보 수 이 력   |               |
|---|---------------|
|                                                                                      | 기 존 규 령       |
|                                                                                      | 신 규 규 령       |
|                                                                                      | 보수부위재규명       |
|   | 보 수 (기보수)     |
|   | 보 수 (08. 하반기) |
|   | 보 수 (09. 상반기) |
|   | 보 수 (09. 하반기) |
|   | 보 수 (10. 상반기) |
|   | 보 수 (10. 하반기) |
|   | 보 수 (11. 상반기) |
|   | 보 수 (11. 하반기) |
|   | 보 수 (12. 상반기) |
|   | 보 수 (12. 하반기) |
|   | 보 수 (13. 상반기) |
|   | 보 수 (13. 하반기) |
|   | 보 수 (14. 상반기) |
|   | 보 수 (14. 하반기) |
|   | 보 수 (15. 상반기) |
|   | 보 수 (15. 하반기) |

[illegible]

주) 손상의 폭과 길이는 m 이며, 단 균열의 폭은 mm 임

KEY PLAN

부산 ← → 동대구

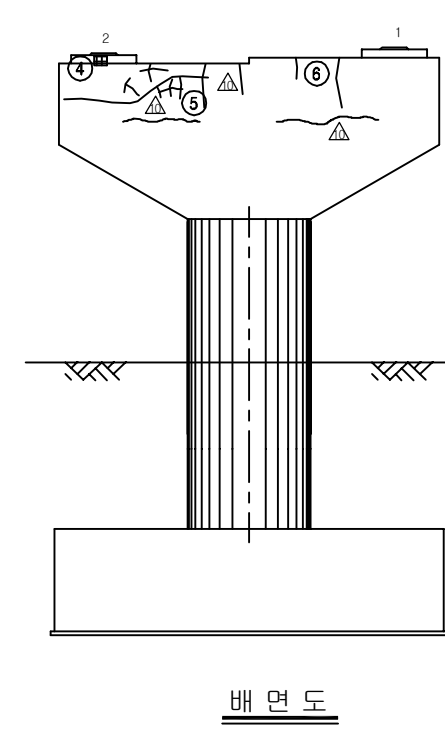
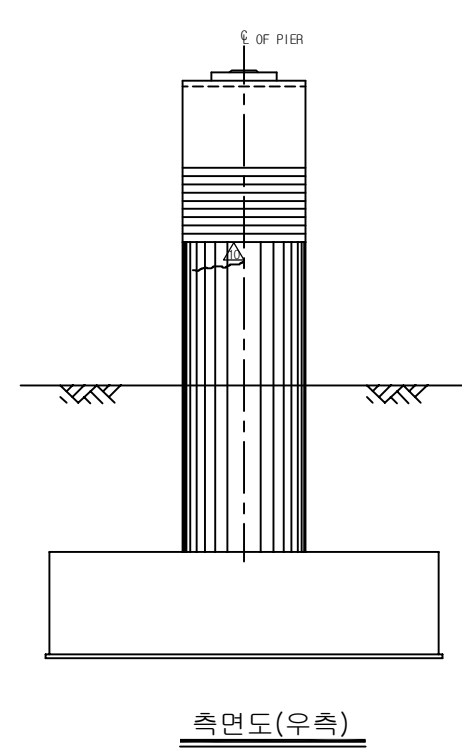
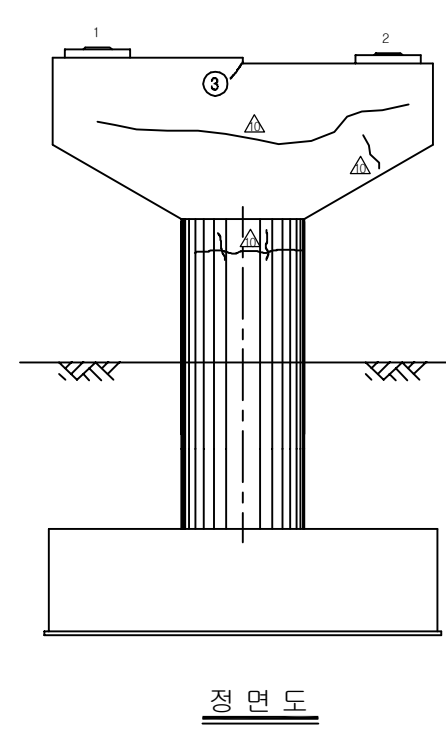
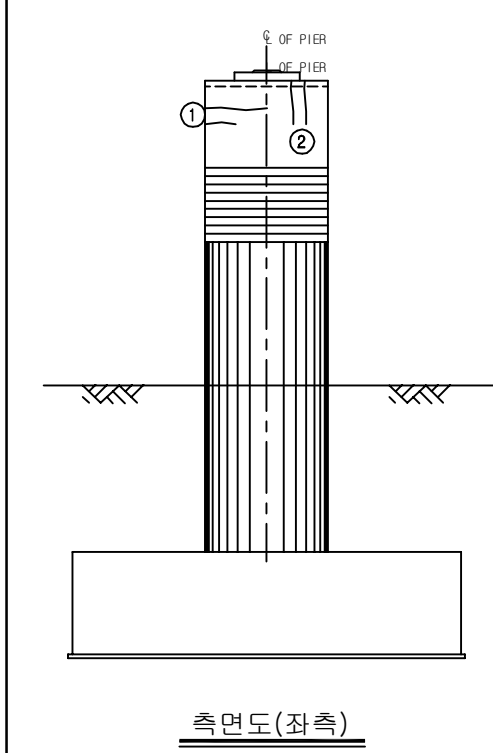
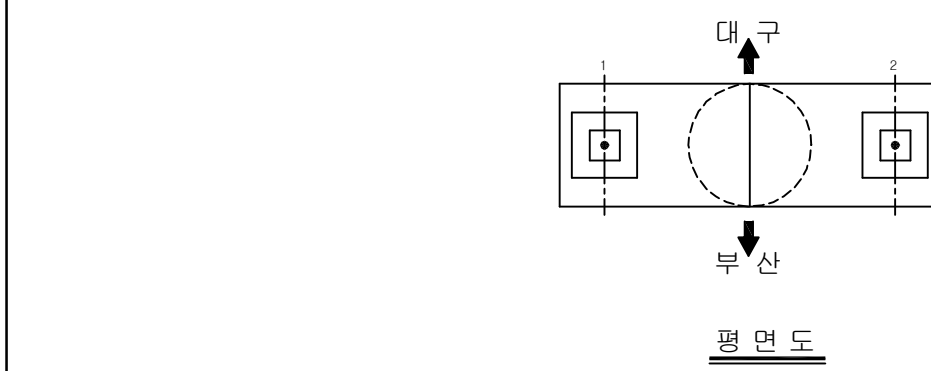

 
SECTION


|      |   |
|------|---|
| 용역명  | 2016년 상반기 시설물 정기점검 용역                                                                               |
| 과업기간 | 2016. 04. 18 ~ 2016. 06. 30                                                                         |
| 발주처  |  신대구부산고속도로주식회사 |
| 용역사  | (주)위드이앤오                                                                                            |
| 도면번호 | 34                                                                                                  |

ID:시지교(대구)-교각 P3

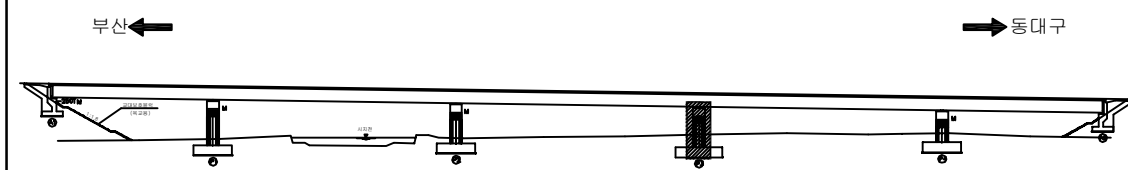


| 보 수 이 령   |               |
|---|---------------|
|                                                                                      | 기 준 규 령       |
|                                                                                      | 신 규 규 령       |
|                                                                                      | 보 수 부 위 재 규 령 |
|   | 보 수 (기보수)     |
|   | 보 수 (08. 하반기) |
|   | 보 수 (09. 상반기) |
|   | 보 수 (09. 하반기) |
|   | 보 수 (10. 상반기) |
|   | 보 수 (10. 하반기) |
|   | 보 수 (11. 상반기) |
|   | 보 수 (11. 하반기) |
|   | 보 수 (12. 상반기) |
|   | 보 수 (12. 하반기) |
|   | 보 수 (13. 상반기) |
|   | 보 수 (13. 하반기) |
|   | 보 수 (14. 상반기) |
|   | 보 수 (14. 하반기) |
|   | 보 수 (15. 상반기) |
|   | 보 수 (15. 하반기) |

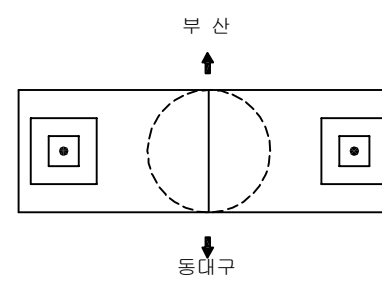
[illegible]

주) 손상의 폭과 길이는 m 이며, 단 균열의 폭은 mm 임

## KEY PLAN

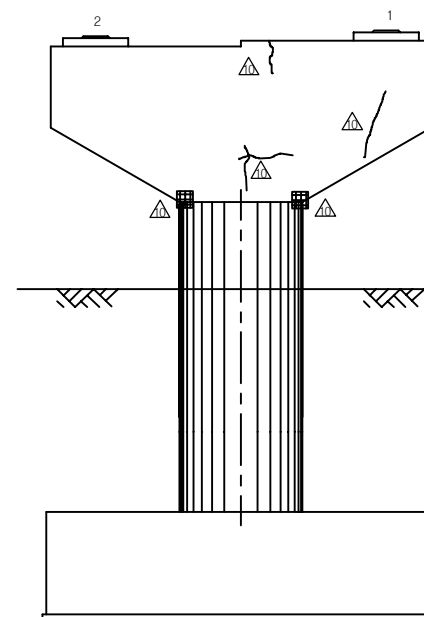
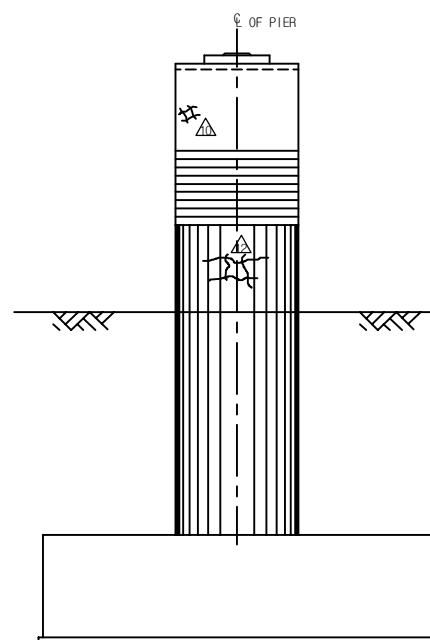
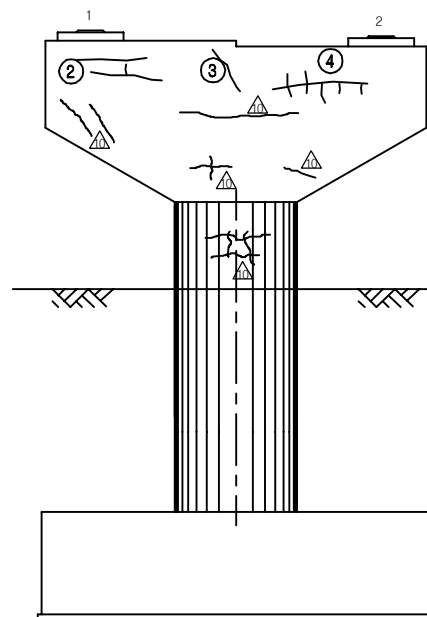
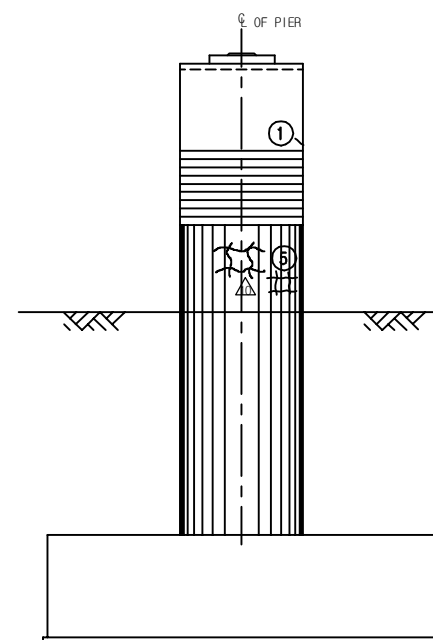
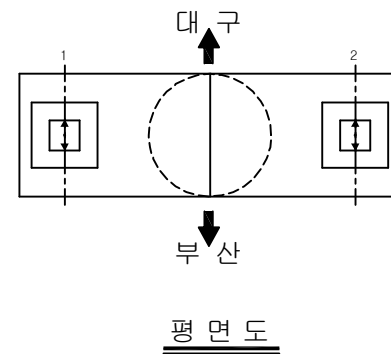


 
SECTION \_\_\_\_\_



|      |   |
|------|---|
| 용역명  | 2016년 상반기 시설물 정기점검 용역                                                                               |
| 과업기간 | 2016. 04. 18 ~ 2016. 06. 30                                                                         |
| 발주처  |  신대구부산고속도로주식회사 |
| 용역사  | (주)위드이앤오                                                                                            |
| 도면번호 | 35                                                                                                  |

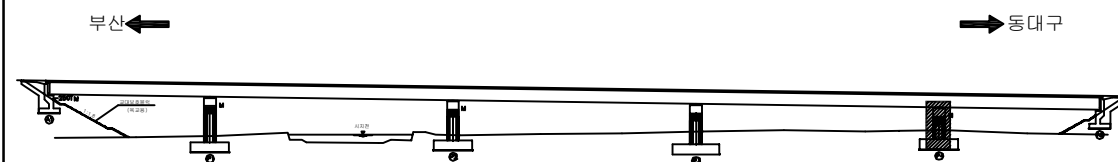




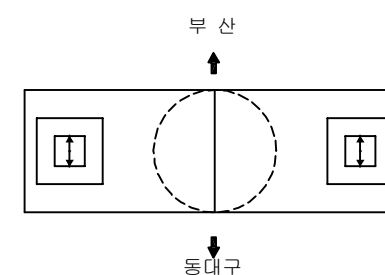
| 보 수 이 령   |              |
|---|--------------|
|                                                                                      | 기 준 규 령      |
|                                                                                      | 신 규 규 령      |
|                                                                                      | 보수무위재균율      |
|   | 보 수(기보수)     |
|   | 보 수(08. 하반기) |
|   | 보 수(09. 상반기) |
|   | 보 수(09. 하반기) |
|   | 보 수(10. 상반기) |
|   | 보 수(10. 하반기) |
|   | 보 수(11. 상반기) |
|   | 보 수(11. 하반기) |
|   | 보 수(12. 상반기) |
|   | 보 수(12. 하반기) |
|   | 보 수(13. 상반기) |
|   | 보 수(13. 하반기) |
|   | 보 수(14. 상반기) |
|   | 보 수(14. 하반기) |
|   | 보 수(15. 상반기) |
|   | 보 수(15. 하반기) |

[illegible]

## KEY PLAN

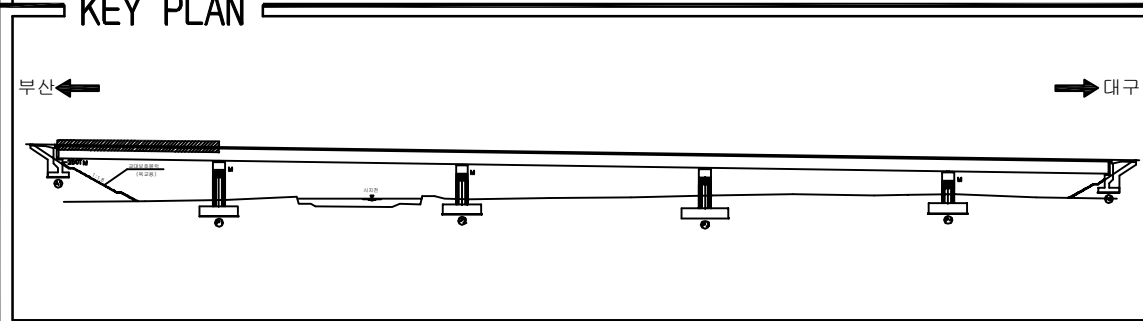


## SECTION

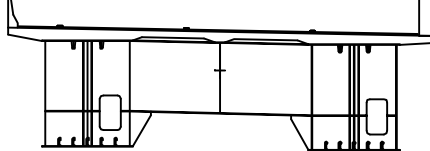


|      |   |
|------|---|
| 용역명  | 2016년 상반기 시설물 정기점검 용역                                                                               |
| 과업기간 | 2016. 04. 18 ~ 2016. 06. 30                                                                         |
| 발주처  |  신대구부산고속도로주식회사 |
| 용역사  | (주)위드이앤오                                                                                            |
| 도면번호 | 36                                                                                                  |

ID:시지교(부산)-교면포장 S1



# SECTION

[illegible]

|      |   |
|------|---|
| 용역명  | 2016년 상반기 시설물 정기점검 용역                                                                               |
| 과업기간 | 2016. 04. 18 ~ 2016. 06. 30                                                                         |
| 발주처  |  신대구부산고속도로주식회사 |
| 용역사  | (주)위드이앤오                                                                                            |
| 도면번호 | 1                                                                                                   |

도면번호 1



ID:시지교(부산)-교면포장 S2

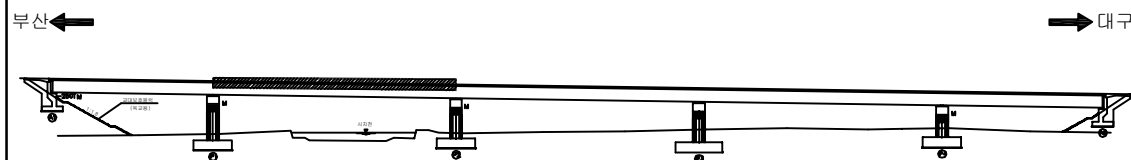


| 보 수 이 력                                                                             |               |
|-------------------------------------------------------------------------------------|---------------|
|  | 기 존 규 역       |
|  | 신 규 규 역       |
|  | 보 수 부 위 재 규 역 |
|  | 보 수 (기 보 수)   |
|  | 보 수 (08. 하반기) |
|  | 보 수 (09. 상반기) |
|  | 보 수 (09. 하반기) |
|  | 보 수 (10. 상반기) |
|  | 보 수 (10. 하반기) |
|  | 보 수 (11. 상반기) |
|  | 보 수 (11. 하반기) |
|  | 보 수 (12. 상반기) |
|  | 보 수 (12. 하반기) |
|  | 보 수 (13. 상반기) |
|  | 보 수 (13. 하반기) |
|  | 보 수 (14. 상반기) |
|  | 보 수 (14. 하반기) |
|  | 보 수 (15. 상반기) |
|  | 보 수 (15. 하반기) |

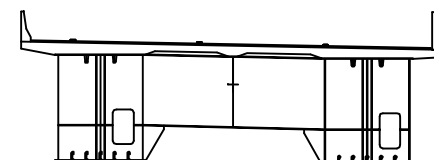
## 손상 현황 표

[illegible]

## KEY PLAN

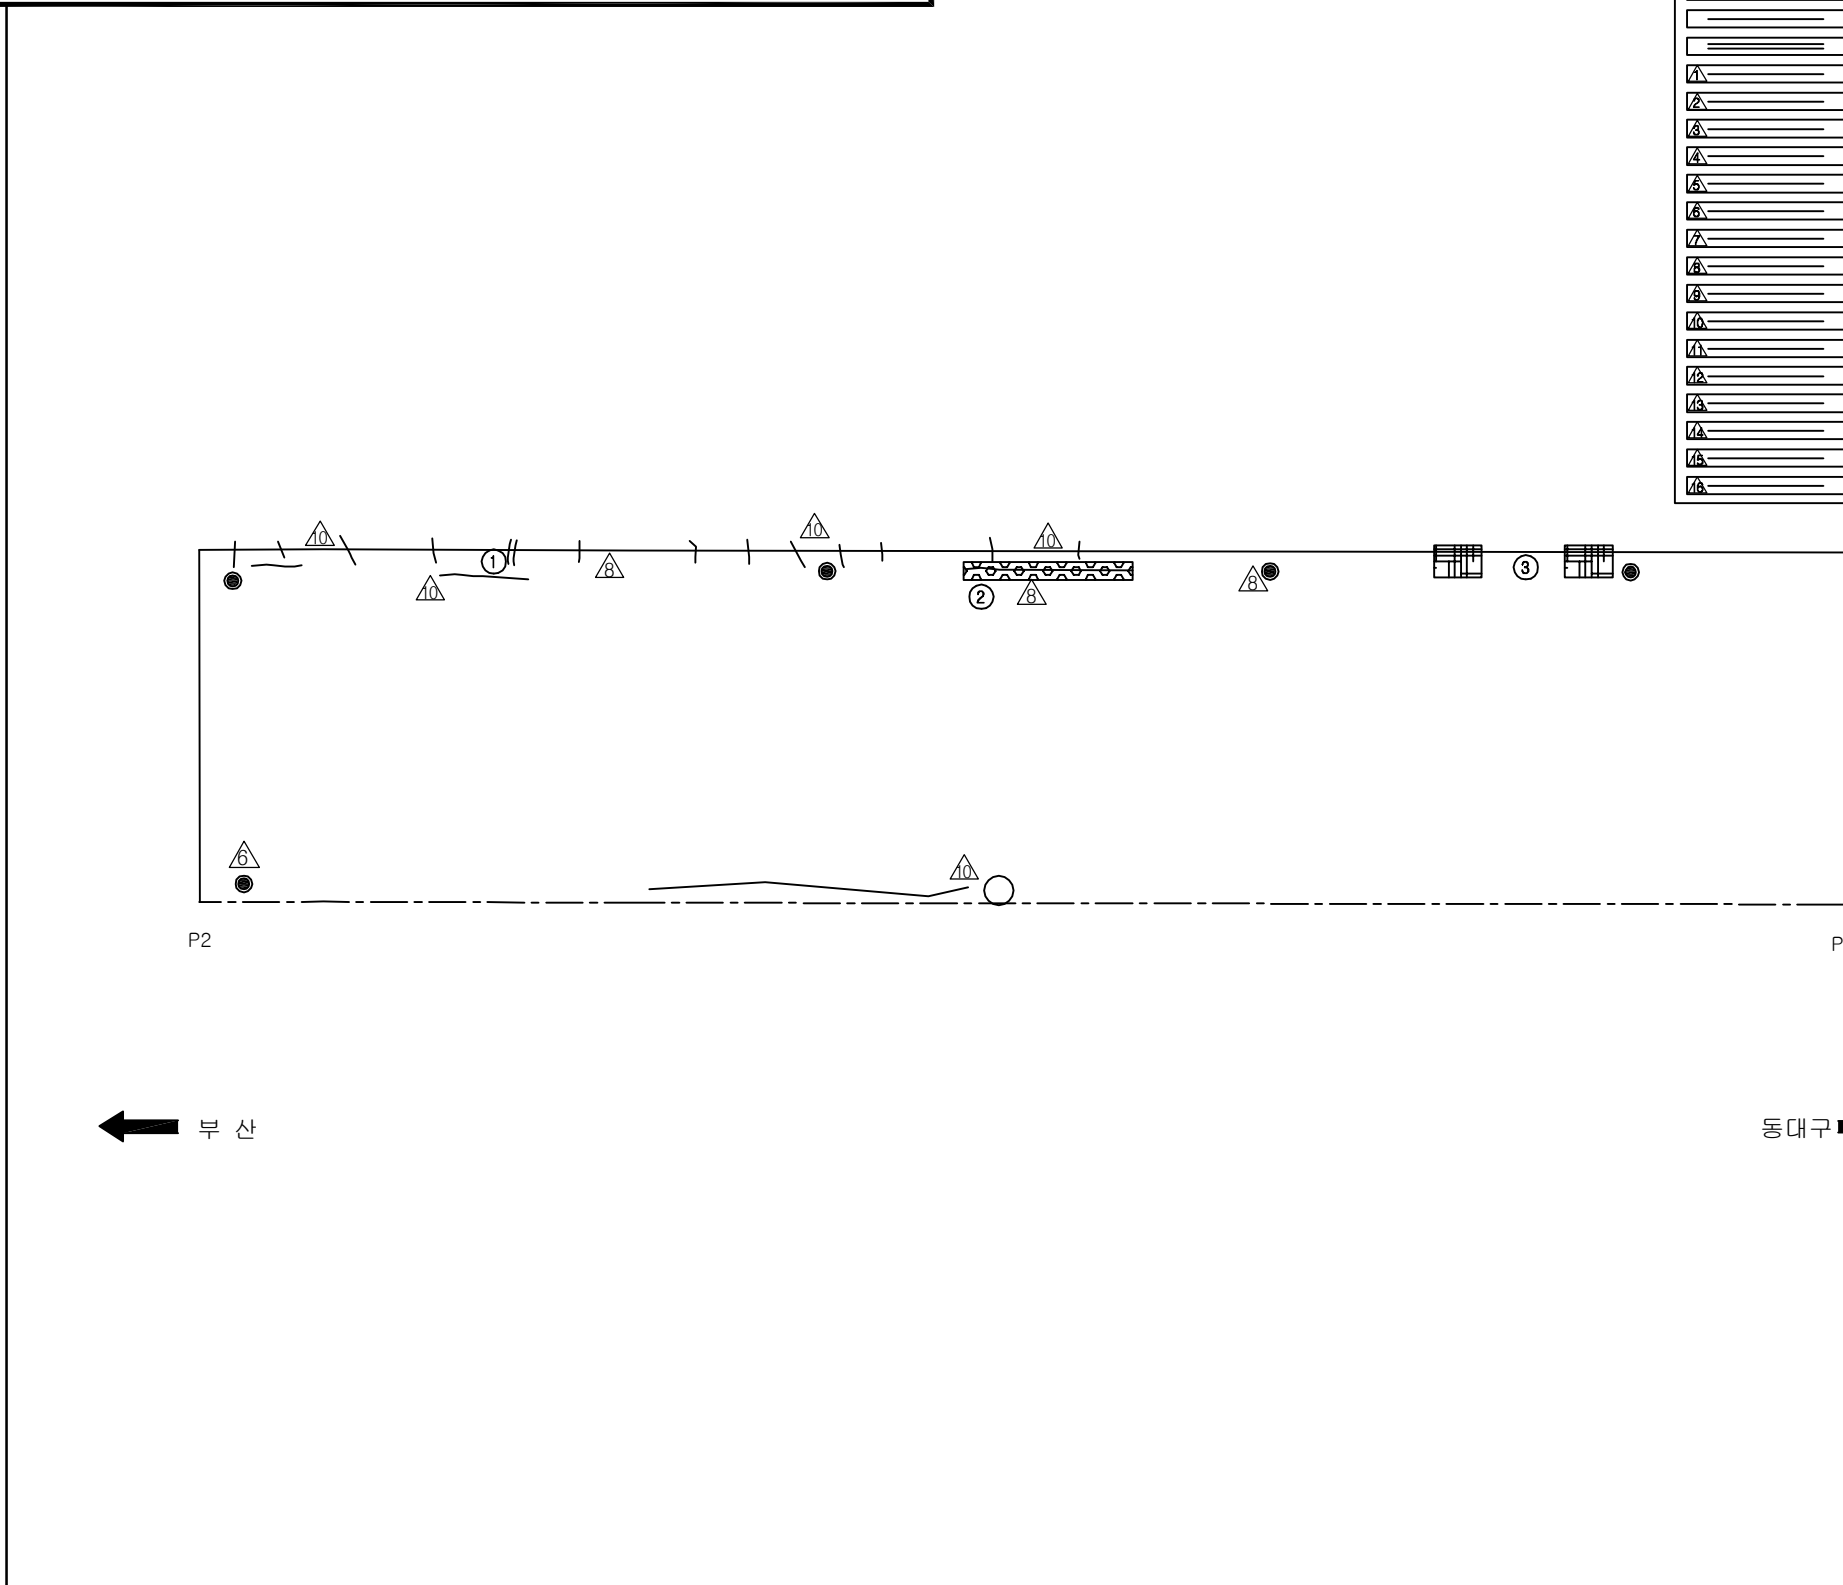


SECTION \_\_\_\_\_

 


|      |   |
|------|---|
| 용역명  | 2016년 상반기 시설물 정기점검 용역                                                                               |
| 과업기간 | 2016. 04. 18 ~ 2016. 06. 30                                                                         |
| 발주처  |  신대구부산고속도로주식회사 |
| 용역사  | (주)위드이앤오                                                                                            |
| 도면번호 | 2                                                                                                   |

ID:시지교(부산)-교면포장 S3



동대구 →

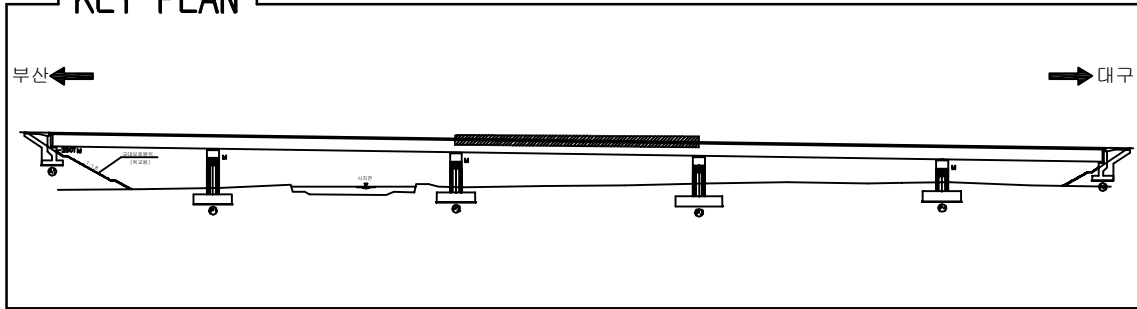
| 보 수 이 력                                                                             |              |
|-------------------------------------------------------------------------------------|--------------|
|  | 기 존 규 모      |
|  | 신 규 규 모      |
|  | 보수부위재검열      |
|  | 보 수(기보수)     |
|  | 보 수(08. 하반기) |
|  | 보 수(09. 상반기) |
|  | 보 수(09. 하반기) |
|  | 보 수(10. 상반기) |
|  | 보 수(10. 하반기) |
|  | 보 수(11. 상반기) |
|  | 보 수(11. 하반기) |
|  | 보 수(12. 상반기) |
|  | 보 수(12. 하반기) |
|  | 보 수(13. 상반기) |
|  | 보 수(13. 하반기) |
|  | 보 수(14. 상반기) |
|  | 보 수(14. 하반기) |
|  | 보 수(15. 상반기) |
|  | 보 수(15. 하반기) |

## 손상 현황 표

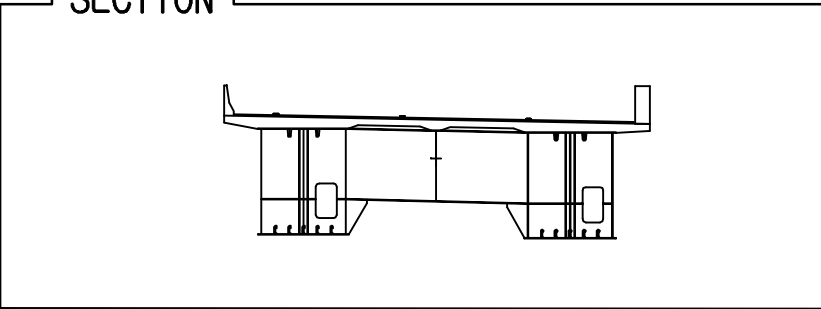
[illegible]

주) 손상의 폭과 길이는 m 이며, 단 균열의 폭은 mm 임

## KEY PLAN

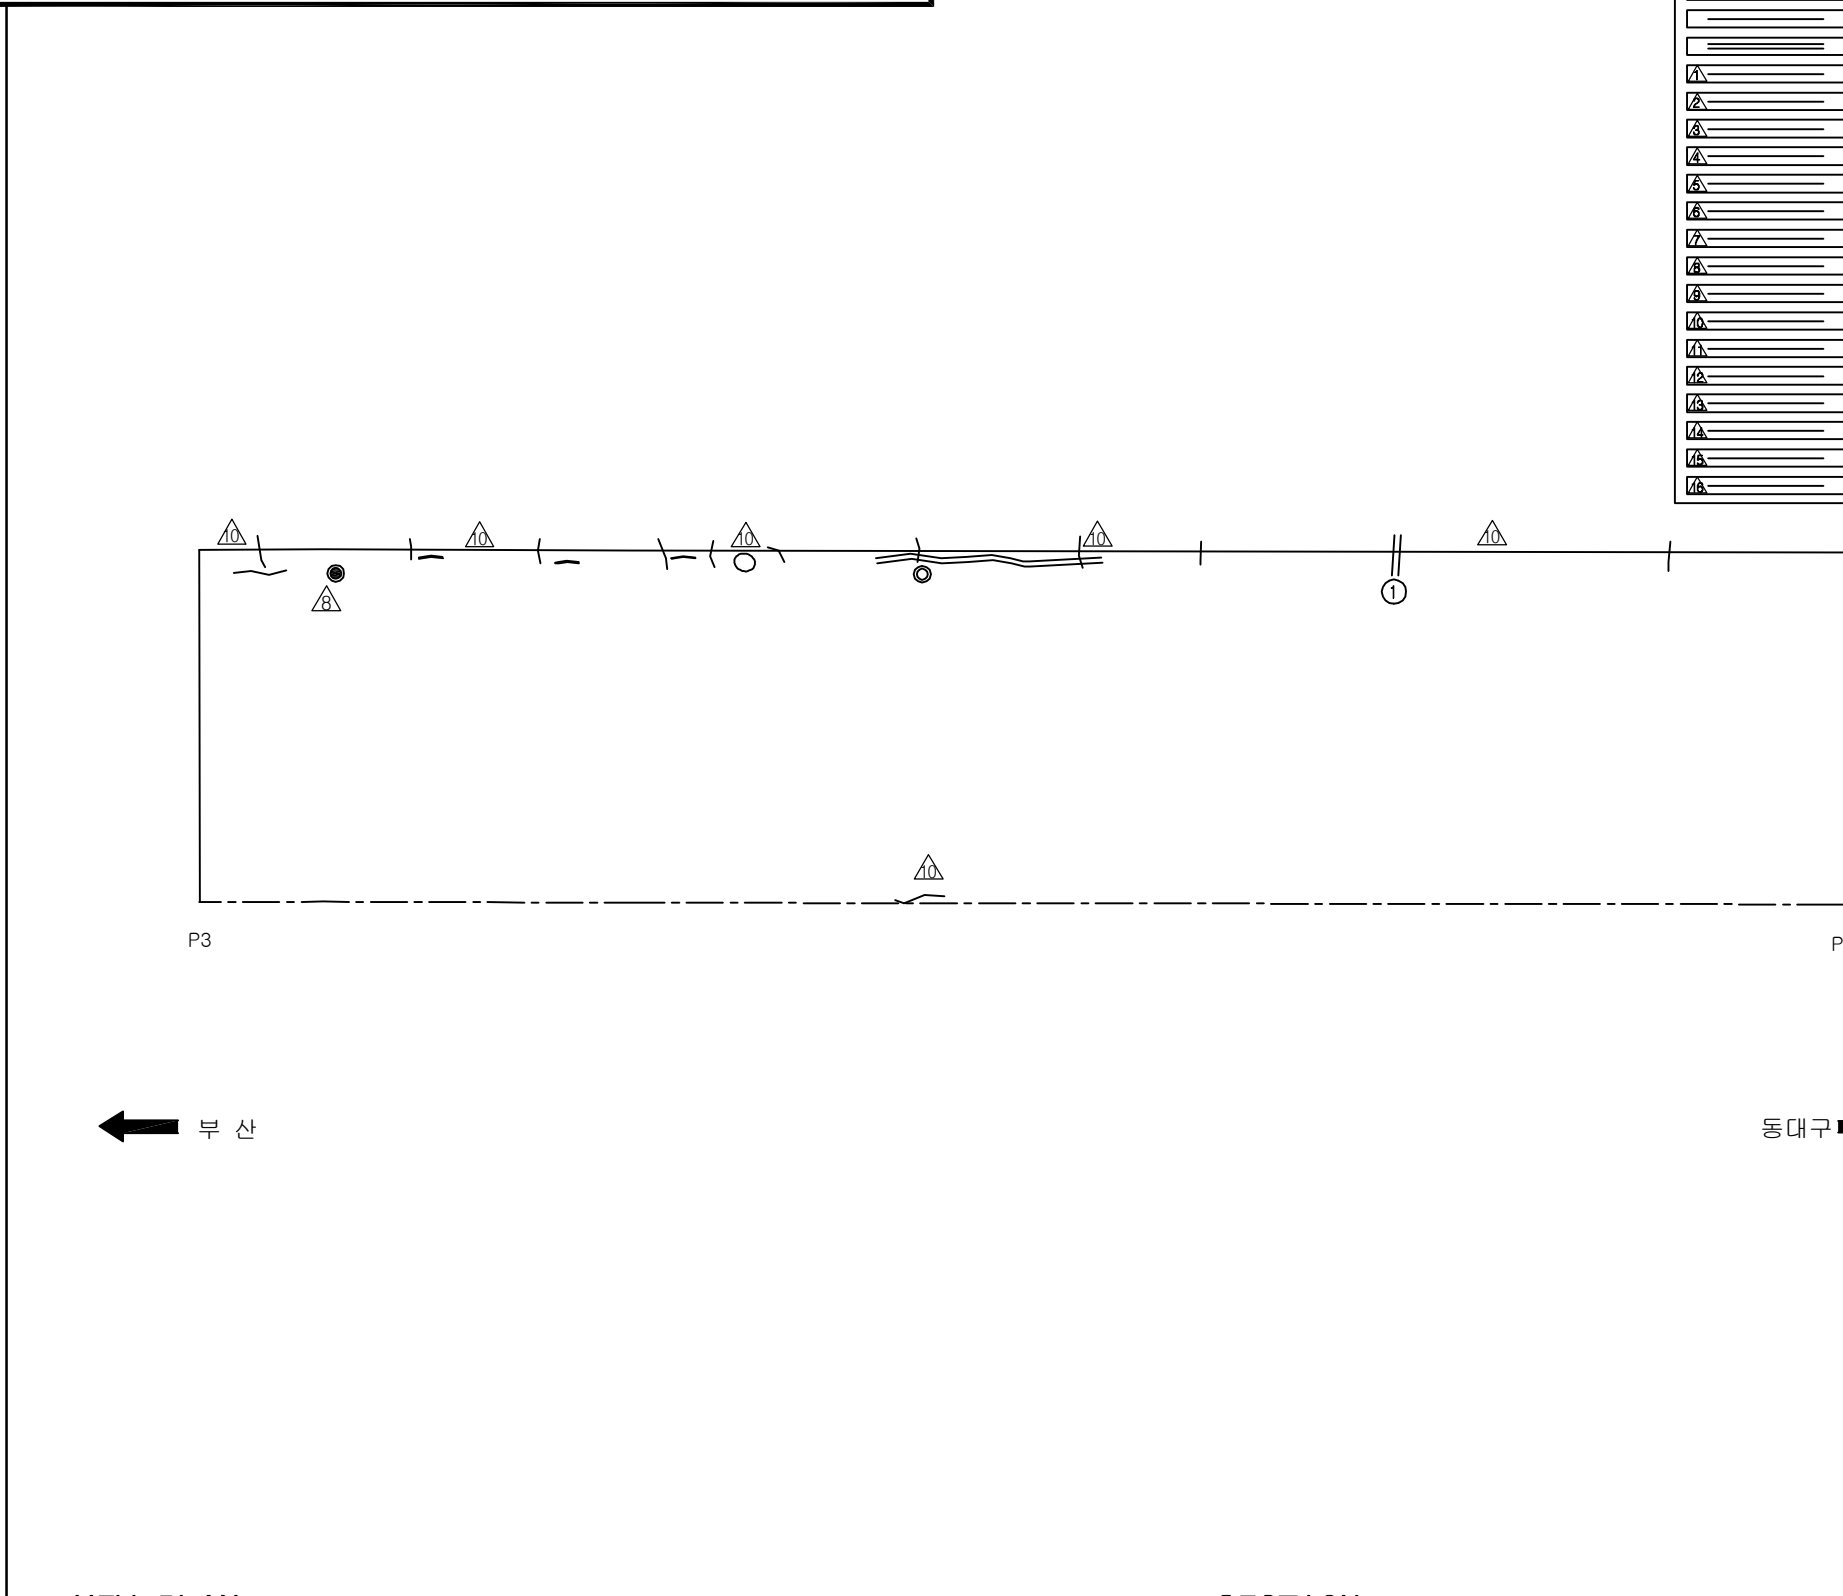


SECTION \_\_\_\_\_



|      |   |
|------|---|
| 용역명  | 2016년 상반기 시설물 정기점검 용역                                                                               |
| 과업기간 | 2016. 04. 18 ~ 2016. 06. 30                                                                         |
| 발주처  |  신대구부산고속도로주식회사 |
| 용역사  | (주)위드이앤오                                                                                            |
| 도면번호 | 3                                                                                                   |

ID:시지교(부산)-교면포장 S4



동대구 →

[illegible]

---

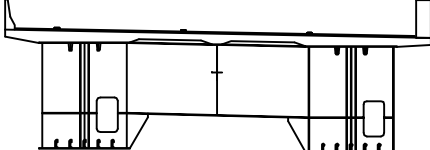
### KEY PLAN

부속 1

부산 ←

→ 대구

## SECTION



|      |   |
|------|---|
| 용역명  | 2016년 상반기 시설물 정기점검 용역                                                                               |
| 과업기간 | 2016. 04. 18 ~ 2016. 06. 30                                                                         |
| 발주처  |  신대구부산고속도로주식회사 |
| 용역사  | (주)위드이앤오                                                                                            |
| 도면번호 | 4                                                                                                   |

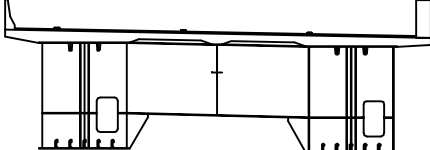
ID:시지교(부산)-교면포장 S5

[illegible]

### KEY PLAN


 
## SECTION

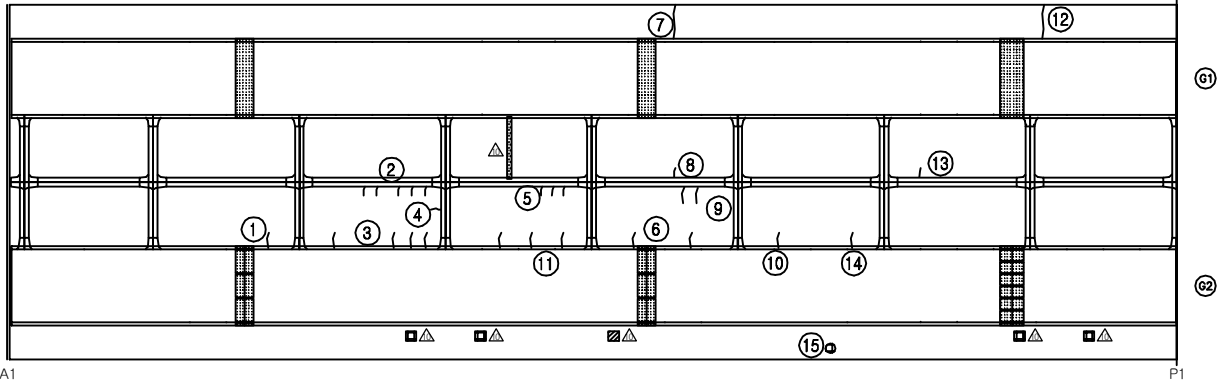



|      |   |
|------|---|
| 용역명  | 2016년 상반기 시설물 정기점검 용역                                                                               |
| 과업기간 | 2016. 04. 18 ~ 2016. 06. 30                                                                         |
| 발주처  |  신대구부산고속도로주식회사 |
| 용역사  | (주)위드이앤오                                                                                            |
| 도면번호 | 5                                                                                                   |

ID:시지교(부산)-바닥판하면 S1

| 보 수 이 력                                                                             |               |
|-------------------------------------------------------------------------------------|---------------|
|  | 기 존 근 월       |
|  | 신 규 근 월       |
|  | 보 수 부 위 재 근 월 |
|  | 보 수 (기 보 수)   |
|  | 보 수 (08. 하반기) |
|  | 보 수 (09. 상반기) |
|  | 보 수 (09. 하반기) |
|  | 보 수 (10. 상반기) |
|  | 보 수 (10. 하반기) |
|  | 보 수 (11. 상반기) |
|  | 보 수 (11. 하반기) |
|  | 보 수 (12. 상반기) |
|  | 보 수 (12. 하반기) |
|  | 보 수 (13. 상반기) |
|  | 보 수 (13. 하반기) |
|  | 보 수 (14. 상반기) |
|  | 보 수 (14. 하반기) |
|  | 보 수 (15. 상반기) |
|  | 보 수 (15. 하반기) |

[illegible]

← 부산

동대구 →

### KEY PLAN

부산 ← → 대구


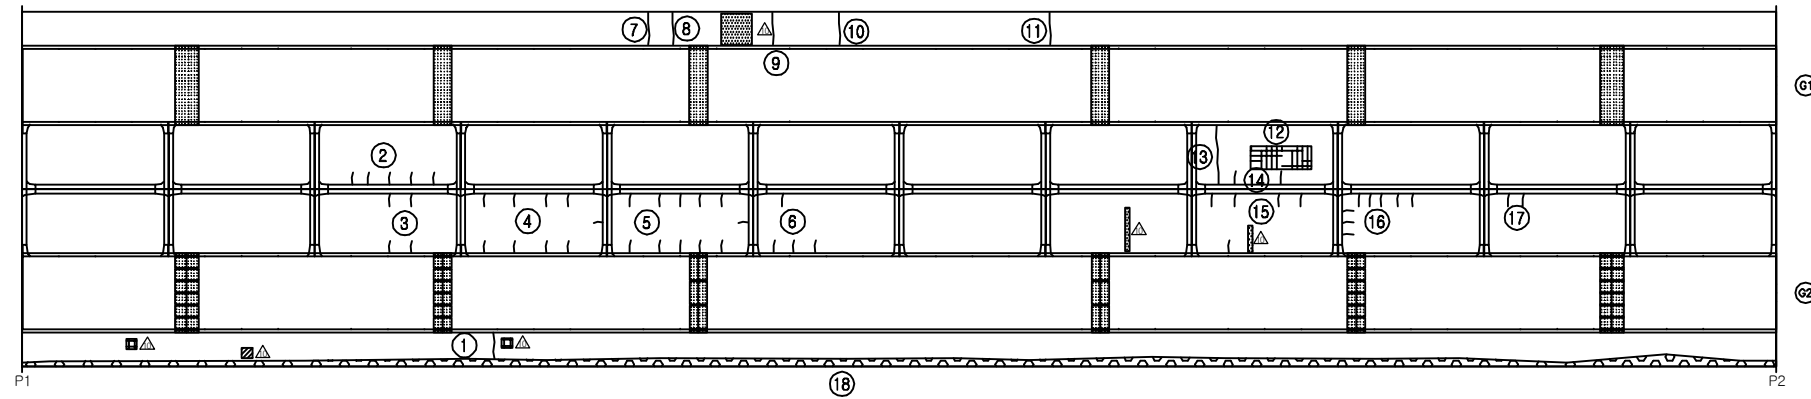
## SECTION

A technical cross-section diagram of a bridge deck. It shows a wide, flat top surface supported by two main vertical structures (piers or girders). Inside these structures, there are multiple vertical lines representing reinforcement or internal components. A central vertical line divides the deck into two symmetrical halves. The bottom of the structure features a series of small, rectangular elements, possibly representing a foundation or a series of supports.

|      |   |
|------|---|
| 용역명  | 2016년 상반기 시설물 정기점검 용역                                                                               |
| 과업기간 | 2016. 04. 18 ~ 2016. 06. 30                                                                         |
| 발주처  |  신대구부산고속도로주식회사 |
| 용역사  | (주)위드이앤오                                                                                            |
| 도면번호 | 6                                                                                                   |

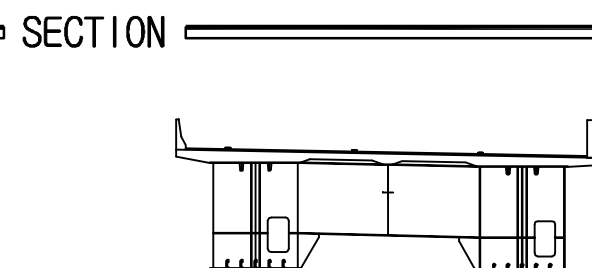
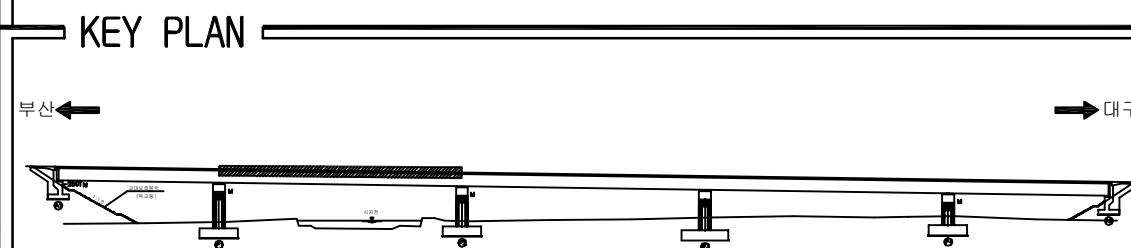
ID:시지교(부산)-바닥판하면 S2

| 보 수 이 력 |              |
|---------|--------------|
| _____   | 기 존 규 율      |
| _____   | 신 규 규 율      |
| _____   | 보수부유재균율      |
| ① _____ | 보 수(①보수)     |
| ② _____ | 보 수(08. 하반기) |
| ③ _____ | 보 수(09. 상반기) |
| ④ _____ | 보 수(09. 하반기) |
| ⑤ _____ | 보 수(10. 상반기) |
| ⑥ _____ | 보 수(10. 하반기) |
| ⑦ _____ | 보 수(11. 상반기) |
| ⑧ _____ | 보 수(11. 하반기) |
| ⑨ _____ | 보 수(12. 상반기) |
| ⑩ _____ | 보 수(12. 하반기) |
| ⑪ _____ | 보 수(13. 상반기) |
| ⑫ _____ | 보 수(13. 하반기) |
| ⑬ _____ | 보 수(14. 상반기) |
| ⑭ _____ | 보 수(14. 하반기) |
| ⑮ _____ | 보 수(15. 상반기) |
| ⑯ _____ | 보 수(15. 하반기) |

[illegible]

← 부산

 
동대구 →

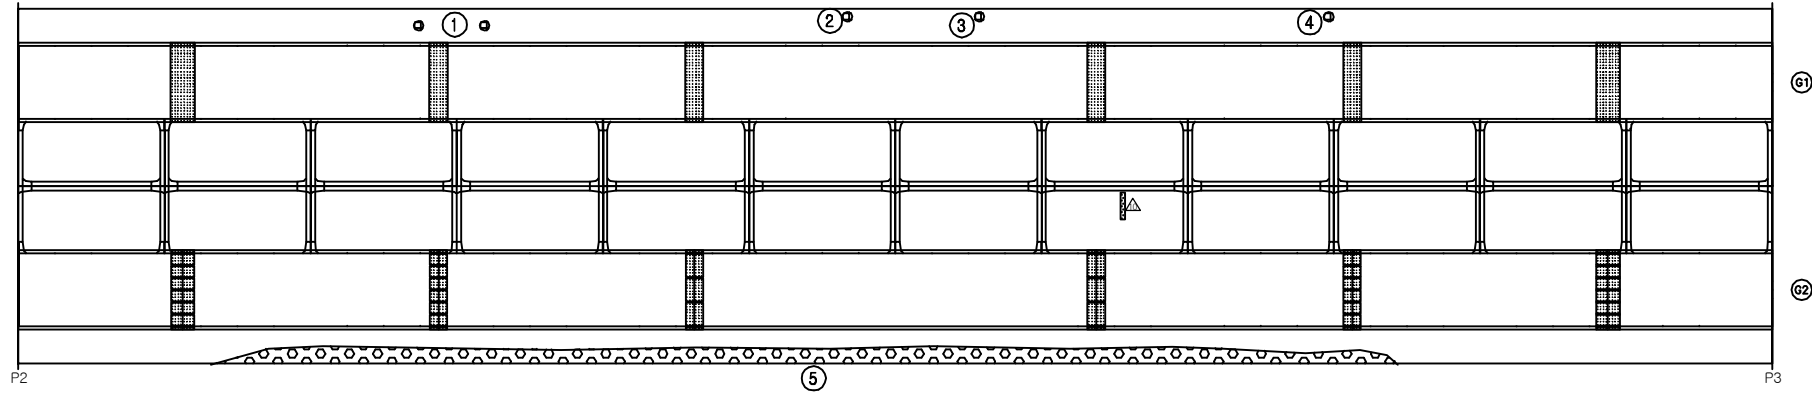


|      |   |
|------|---|
| 용역명  | 2016년 상반기 시설물 정기점검 용역                                                                               |
| 과업기간 | 2016. 04. 18 ~ 2016. 06. 30                                                                         |
| 발주처  |  신대구부산고속도로주식회사 |
| 용역사  | (주)위드이앤오                                                                                            |
| 도면번호 | 7                                                                                                   |

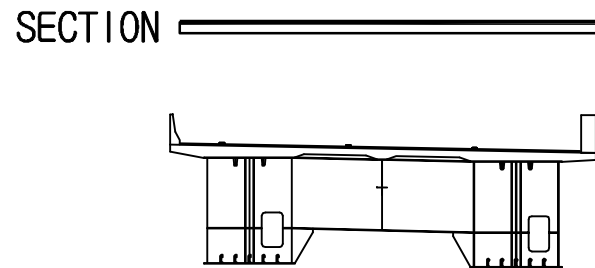
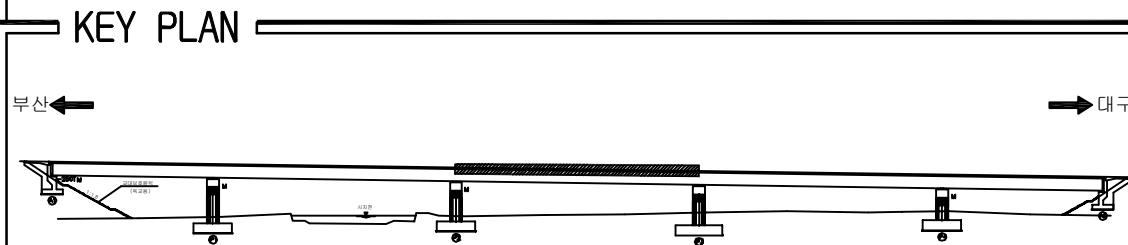


ID:시지교(부산)-바닥판하면 S3

| 보 수 이 력                                                                             |              |
|-------------------------------------------------------------------------------------|--------------|
|  | 기 존 규 역      |
|  | 신 규 규 역      |
|  | 보수부위재균열      |
|  | 보 수(기보수)     |
|  | 보 수(08. 하반기) |
|  | 보 수(09. 상반기) |
|  | 보 수(09. 하반기) |
|  | 보 수(10. 상반기) |
|  | 보 수(10. 하반기) |
|  | 보 수(11. 상반기) |
|  | 보 수(11. 하반기) |
|  | 보 수(12. 상반기) |
|  | 보 수(12. 하반기) |
|  | 보 수(13. 상반기) |
|  | 보 수(13. 하반기) |
|  | 보 수(14. 상반기) |
|  | 보 수(14. 하반기) |
|  | 보 수(15. 상반기) |
|  | 보 수(15. 하반기) |

 
[illegible]

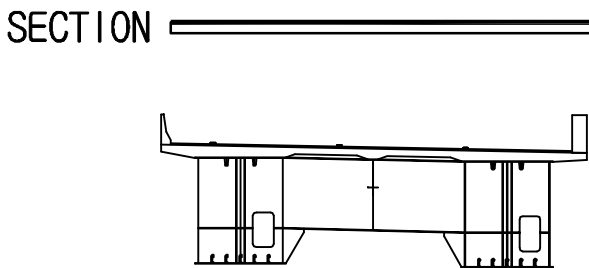
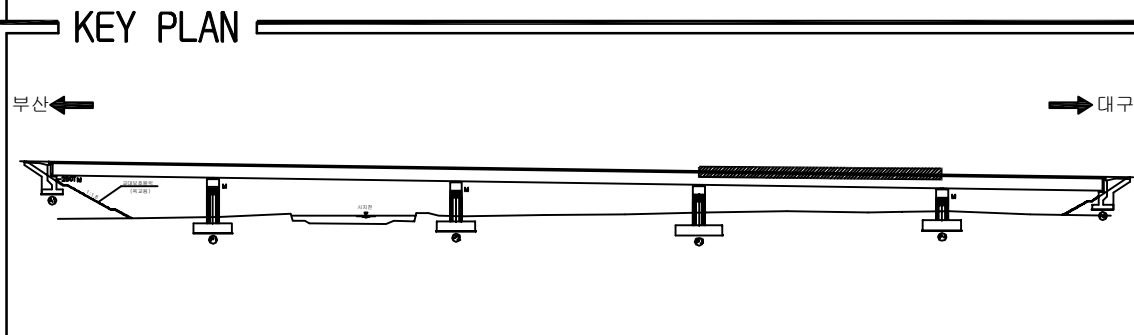
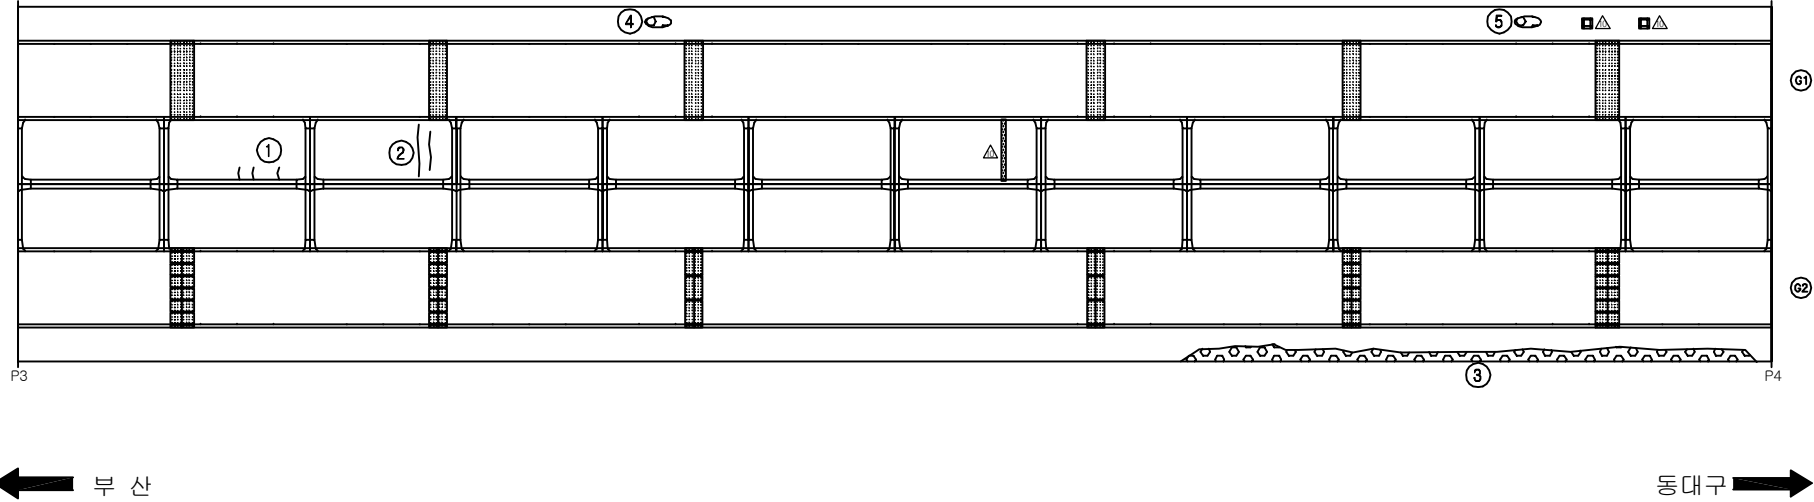
동대구 →



|      |   |
|------|---|
| 용역명  | 2016년 상반기 시설물 정기점검 용역                                                                               |
| 과업기간 | 2016. 04. 18 ~ 2016. 06. 30                                                                         |
| 발주처  |  신대구부산고속도로주식회사 |
| 용역사  | (주)위드이앤오                                                                                            |
| 도면번호 | 8                                                                                                   |

ID:시지교(부산)-바닥판하면 S4

 
| 보 수 이 력                                                                             |               |
|-------------------------------------------------------------------------------------|---------------|
|  | 기 존 근 역       |
|  | 신 규 근 역       |
|  | 보 수 부 위 재 조 역 |
|  | 보 수 (기 보 수)   |
|  | 보 수 (08. 하반기) |
|  | 보 수 (09. 상반기) |
|  | 보 수 (09. 하반기) |
|  | 보 수 (10. 상반기) |
|  | 보 수 (10. 하반기) |
|  | 보 수 (11. 상반기) |
|  | 보 수 (11. 하반기) |
|  | 보 수 (12. 상반기) |
|  | 보 수 (12. 하반기) |
|  | 보 수 (13. 상반기) |
|  | 보 수 (13. 하반기) |
|  | 보 수 (14. 상반기) |
|  | 보 수 (14. 하반기) |
|  | 보 수 (15. 상반기) |
|  | 보 수 (15. 하반기) |

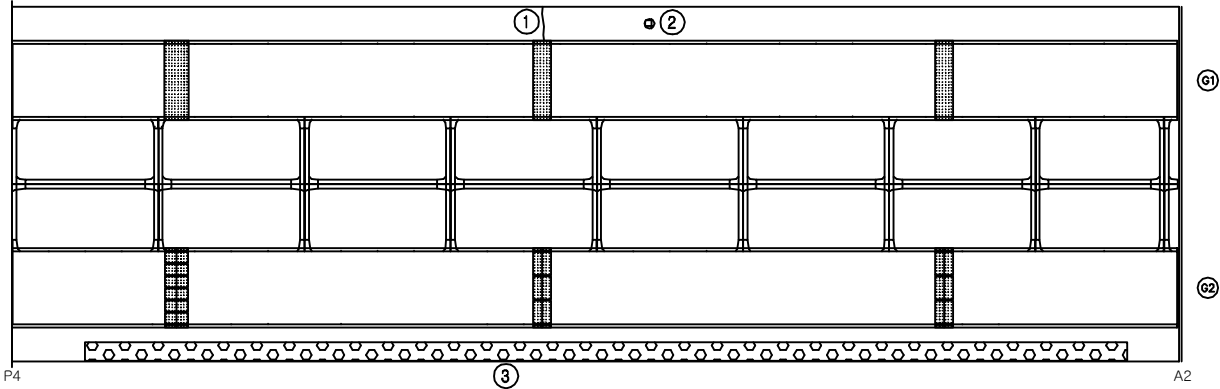
[illegible]

|      |   |
|------|---|
| 용역명  | 2016년 상반기 시설물 정기점검 용역                                                                               |
| 과업기간 | 2016. 04. 18 ~ 2016. 06. 30                                                                         |
| 발주처  |  신대구부산고속도로주식회사 |
| 용역사  | (주)위드이앤오                                                                                            |
| 도면번호 | 9                                                                                                   |



ID:시지교(부산)-바닥판하면 S5

| 보 수 이 력                                                                             |               |
|-------------------------------------------------------------------------------------|---------------|
|  | 기 존 규 모       |
|  | 신 규 규 모       |
|  | 보 수 부 위 재 조 결 |
|  | 보 수 (기 보 수)   |
|  | 보 수 (08. 하반기) |
|  | 보 수 (09. 상반기) |
|  | 보 수 (09. 하반기) |
|  | 보 수 (10. 상반기) |
|  | 보 수 (10. 하반기) |
|  | 보 수 (11. 상반기) |
|  | 보 수 (11. 하반기) |
|  | 보 수 (12. 상반기) |
|  | 보 수 (12. 하반기) |
|  | 보 수 (13. 상반기) |
|  | 보 수 (13. 하반기) |
|  | 보 수 (14. 상반기) |
|  | 보 수 (14. 하반기) |
|  | 보 수 (15. 상반기) |
|  | 보 수 (15. 하반기) |

[illegible]

← 부산

 
동대구 →

## SECTION

A technical cross-section diagram of a bridge deck. It shows a wide, flat top surface supported by two main vertical girders. Between the girders, there are horizontal diaphragms and vertical stiffeners. The bottom of the girders shows reinforcement bars (rebar) and a concrete base. The diagram is a black and white line drawing.

|      |   |
|------|---|
| 용역명  | 2016년 상반기 시설물 정기점검 용역                                                                               |
| 과업기간 | 2016. 04. 18 ~ 2016. 06. 30                                                                         |
| 발주처  |  신대구부산고속도로주식회사 |
| 용역사  | (주)위드이앤오                                                                                            |
| 도면번호 | 10                                                                                                  |

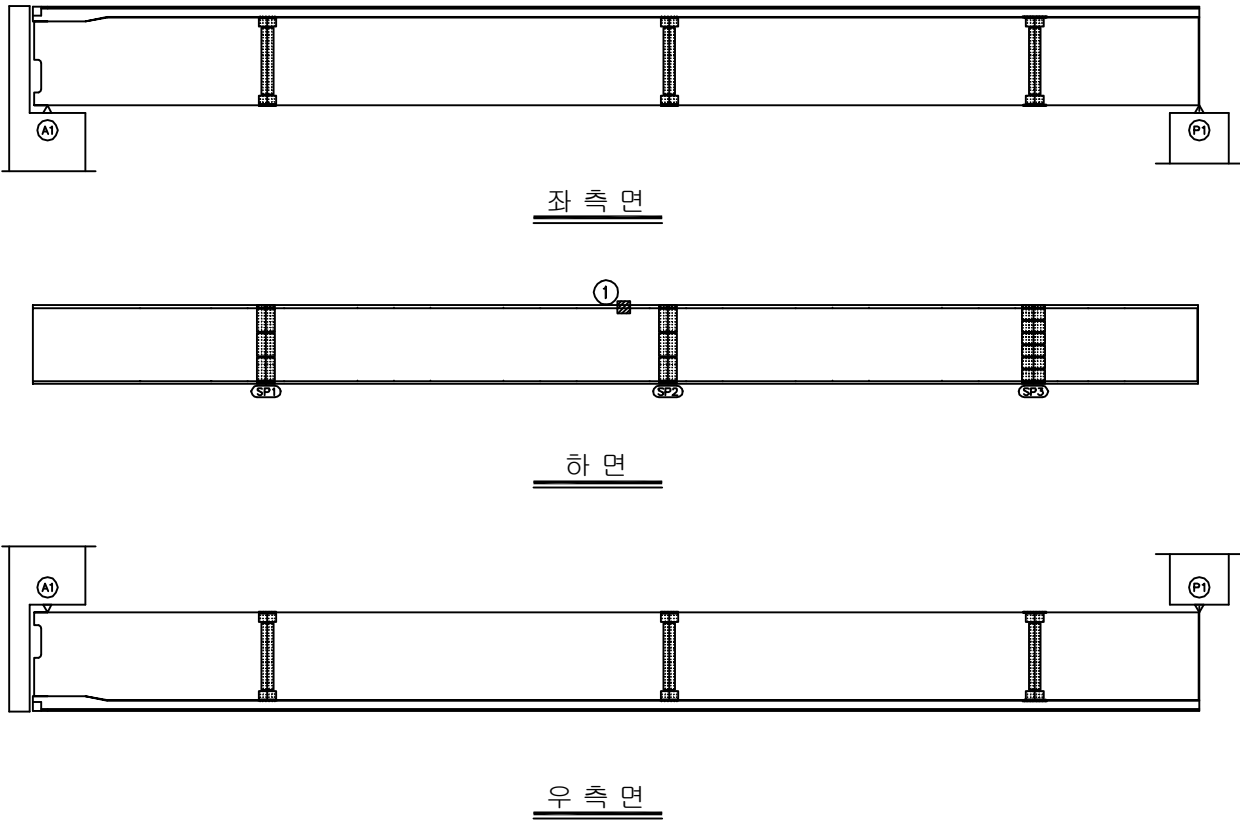
ID:시지교(부산)-거더외부(G1) S1

| 보 수 이 력                                                                             |               |
|-------------------------------------------------------------------------------------|---------------|
|  | 기 존 근 역       |
|  | 신 규 근 역       |
|  | 보 수 부 위 재 조 역 |
|  | 보 수 (기 보 수)   |
|  | 보 수 (08. 하반기) |
|  | 보 수 (09. 상반기) |
|  | 보 수 (09. 하반기) |
|  | 보 수 (10. 상반기) |
|  | 보 수 (10. 하반기) |
|  | 보 수 (11. 상반기) |
|  | 보 수 (11. 하반기) |
|  | 보 수 (12. 상반기) |
|  | 보 수 (12. 하반기) |
|  | 보 수 (13. 상반기) |
|  | 보 수 (13. 하반기) |
|  | 보 수 (14. 상반기) |
|  | 보 수 (14. 하반기) |
|  | 보 수 (15. 상반기) |
|  | 보 수 (15. 하반기) |

## 손상 현황 표

[illegible]

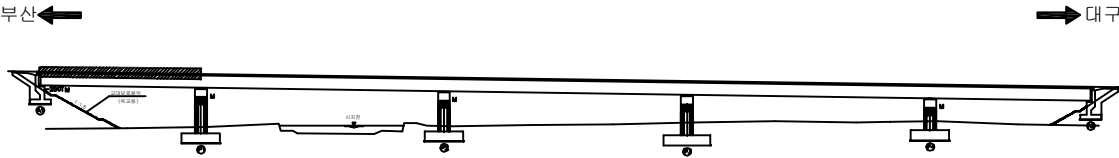
주) 손상의 폭과 길이는 m 이며, 단 균열의 폭은 mm 임



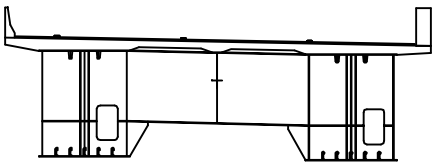
← 부 산

동대구 →

## KEY PLAN

 


SECTION \_\_\_\_\_

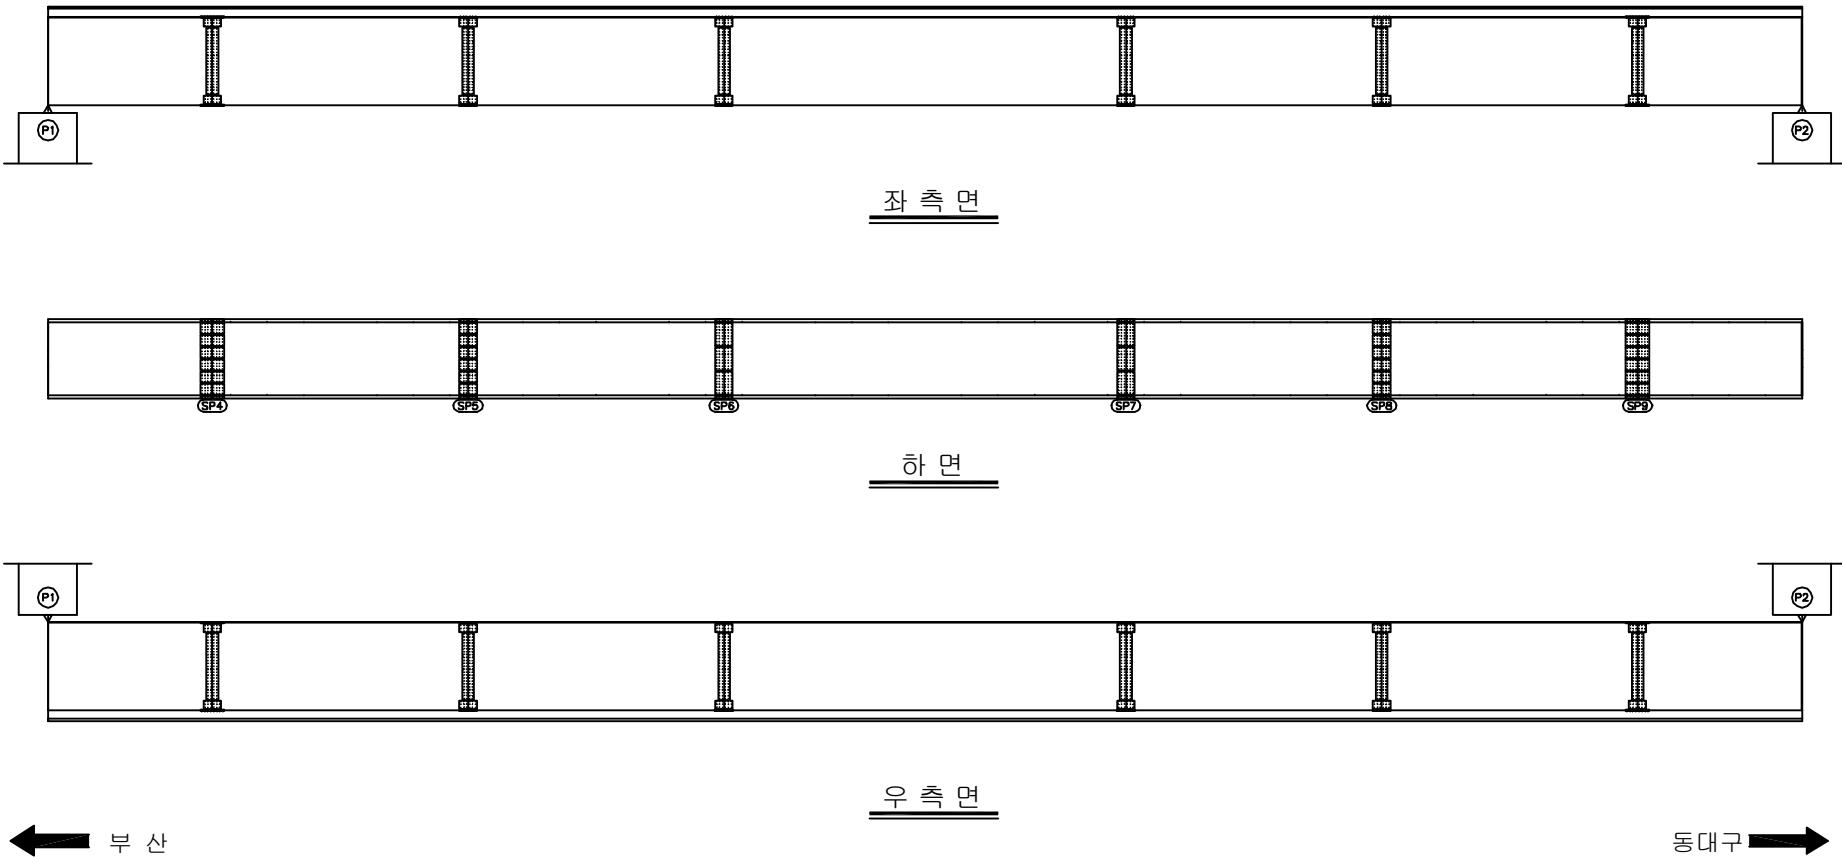


|      |   |
|------|---|
| 용역명  | 2016년 상반기 시설물 정기점검 용역                                                                               |
| 과업기간 | 2016. 04. 18 ~ 2016. 06. 30                                                                         |
| 발주처  |  신대구부산고속도로주식회사 |
| 용역사  | (주)위드이앤오                                                                                            |
| 도면번호 | 11                                                                                                  |

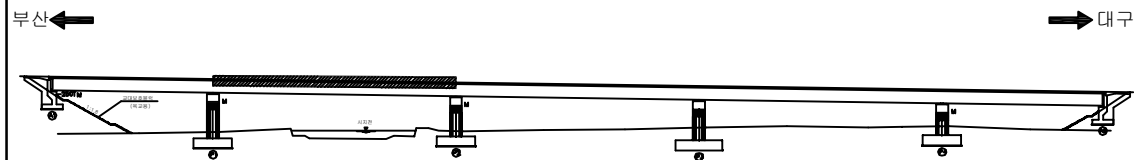
ID:시지교(부산)-거더외부(G1) S2

| 보 수 이 력                                                                             |              |
|-------------------------------------------------------------------------------------|--------------|
|  | 기 존 규 열      |
|  | 신 규 규 열      |
|  | 보수부위재검열      |
|  | 보 수(기보수)     |
|  | 보 수(08. 하반기) |
|  | 보 수(09. 상반기) |
|  | 보 수(09. 하반기) |
|  | 보 수(10. 상반기) |
|  | 보 수(10. 하반기) |
|  | 보 수(11. 상반기) |
|  | 보 수(11. 하반기) |
|  | 보 수(12. 상반기) |
|  | 보 수(12. 하반기) |
|  | 보 수(13. 상반기) |
|  | 보 수(13. 하반기) |
|  | 보 수(14. 상반기) |
|  | 보 수(14. 하반기) |
|  | 보 수(15. 상반기) |
|  | 보 수(15. 하반기) |

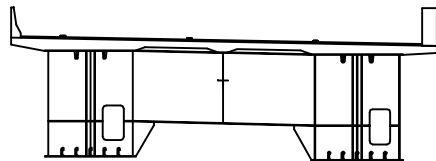
## 손상 현황 표

[illegible]

## KEY PLAN

 


SECTION \_\_\_\_\_



|      |   |
|------|---|
| 용역명  | 2016년 상반기 시설물 정기점검 용역                                                                               |
| 과업기간 | 2016. 04. 18 ~ 2016. 06. 30                                                                         |
| 발주처  |  신대구부산고속도로주식회사 |
| 용역사  | (주)위드이앤오                                                                                            |
| 도면번호 | 12                                                                                                  |

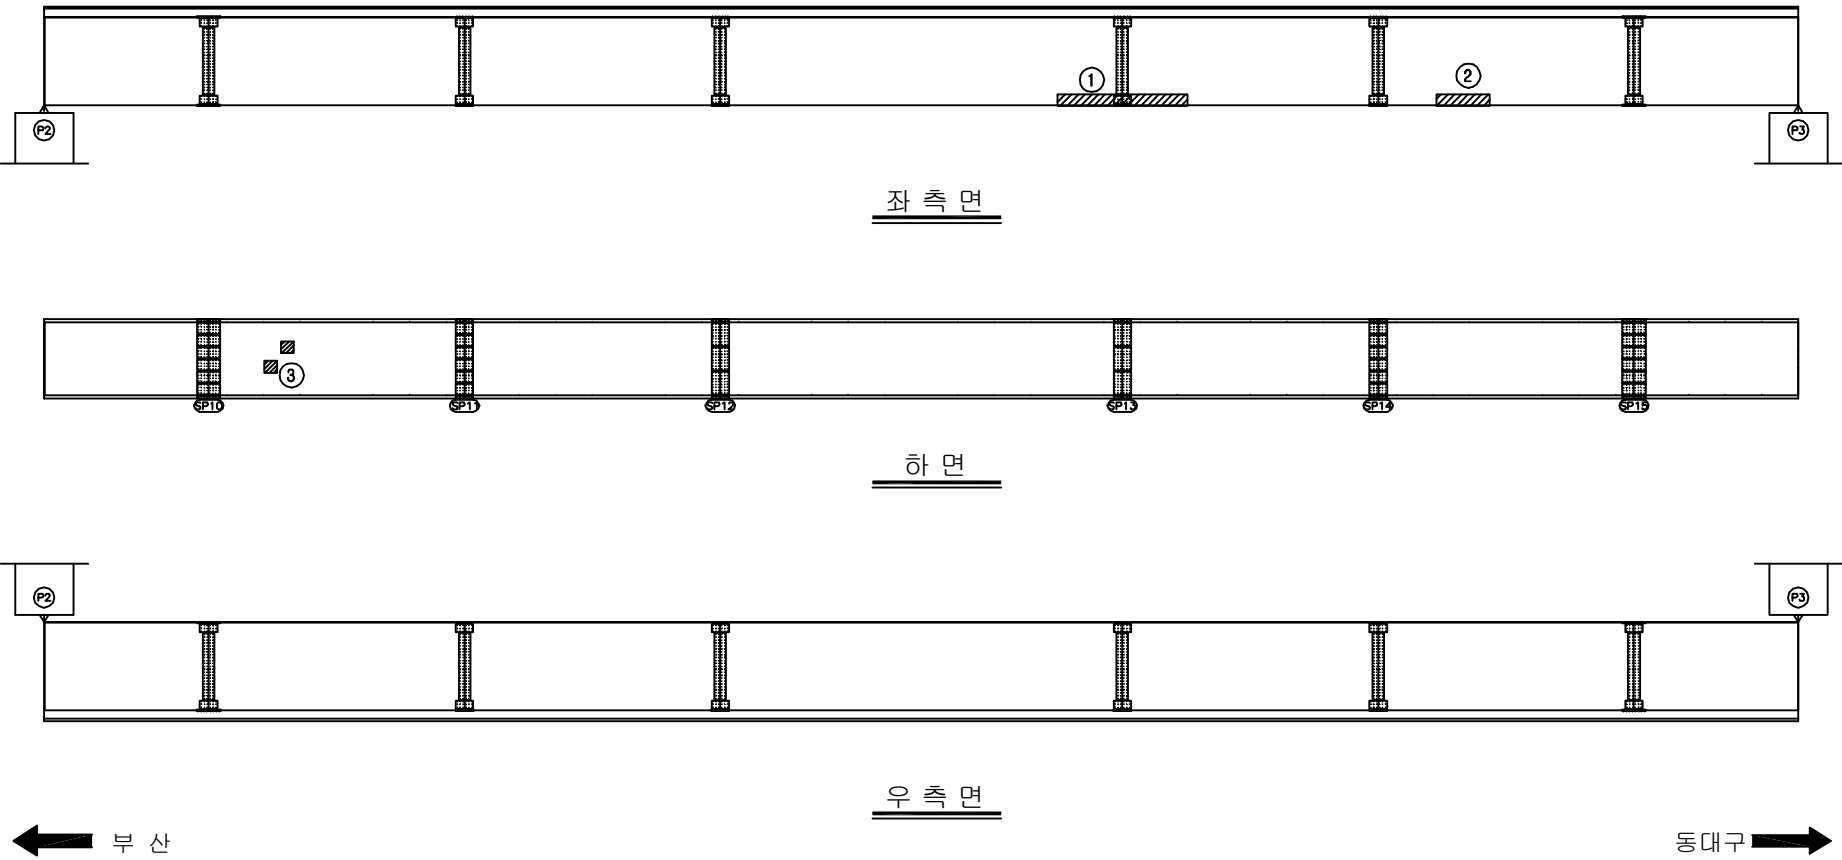
ID:시지교(부산)-거더외부(G1) S3

| 보 수 이 력                                                                             |                 |
|-------------------------------------------------------------------------------------|-----------------|
|  | 기 존 규 역         |
|  | 신 규 규 역         |
|  | 보 수 부 위 재 규 역   |
|  | 보 수 (기 보 수)     |
|  | 보 수 (08. 하 반 기) |
|  | 보 수 (09. 상 반 기) |
|  | 보 수 (09. 하 반 기) |
|  | 보 수 (10. 상 반 기) |
|  | 보 수 (10. 하 반 기) |
|  | 보 수 (11. 상 반 기) |
|  | 보 수 (11. 하 반 기) |
|  | 보 수 (12. 상 반 기) |
|  | 보 수 (12. 하 반 기) |
|  | 보 수 (13. 상 반 기) |
|  | 보 수 (13. 하 반 기) |
|  | 보 수 (14. 상 반 기) |
|  | 보 수 (14. 하 반 기) |
|  | 보 수 (15. 상 반 기) |
|  | 보 수 (15. 하 반 기) |

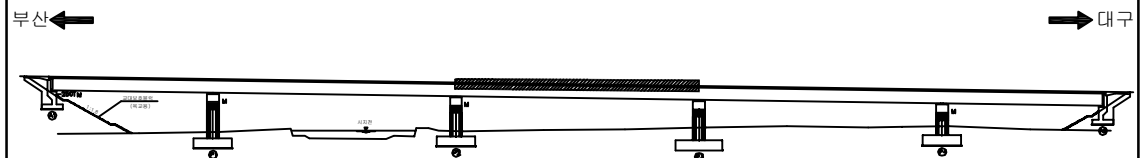
## 손상 현황 표

[illegible]

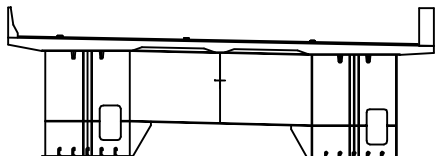
주) 손상의 폭과 길이는 m 이며, 단 균열의 폭은 mm 임



## KEY PLAN

 


## SECTION

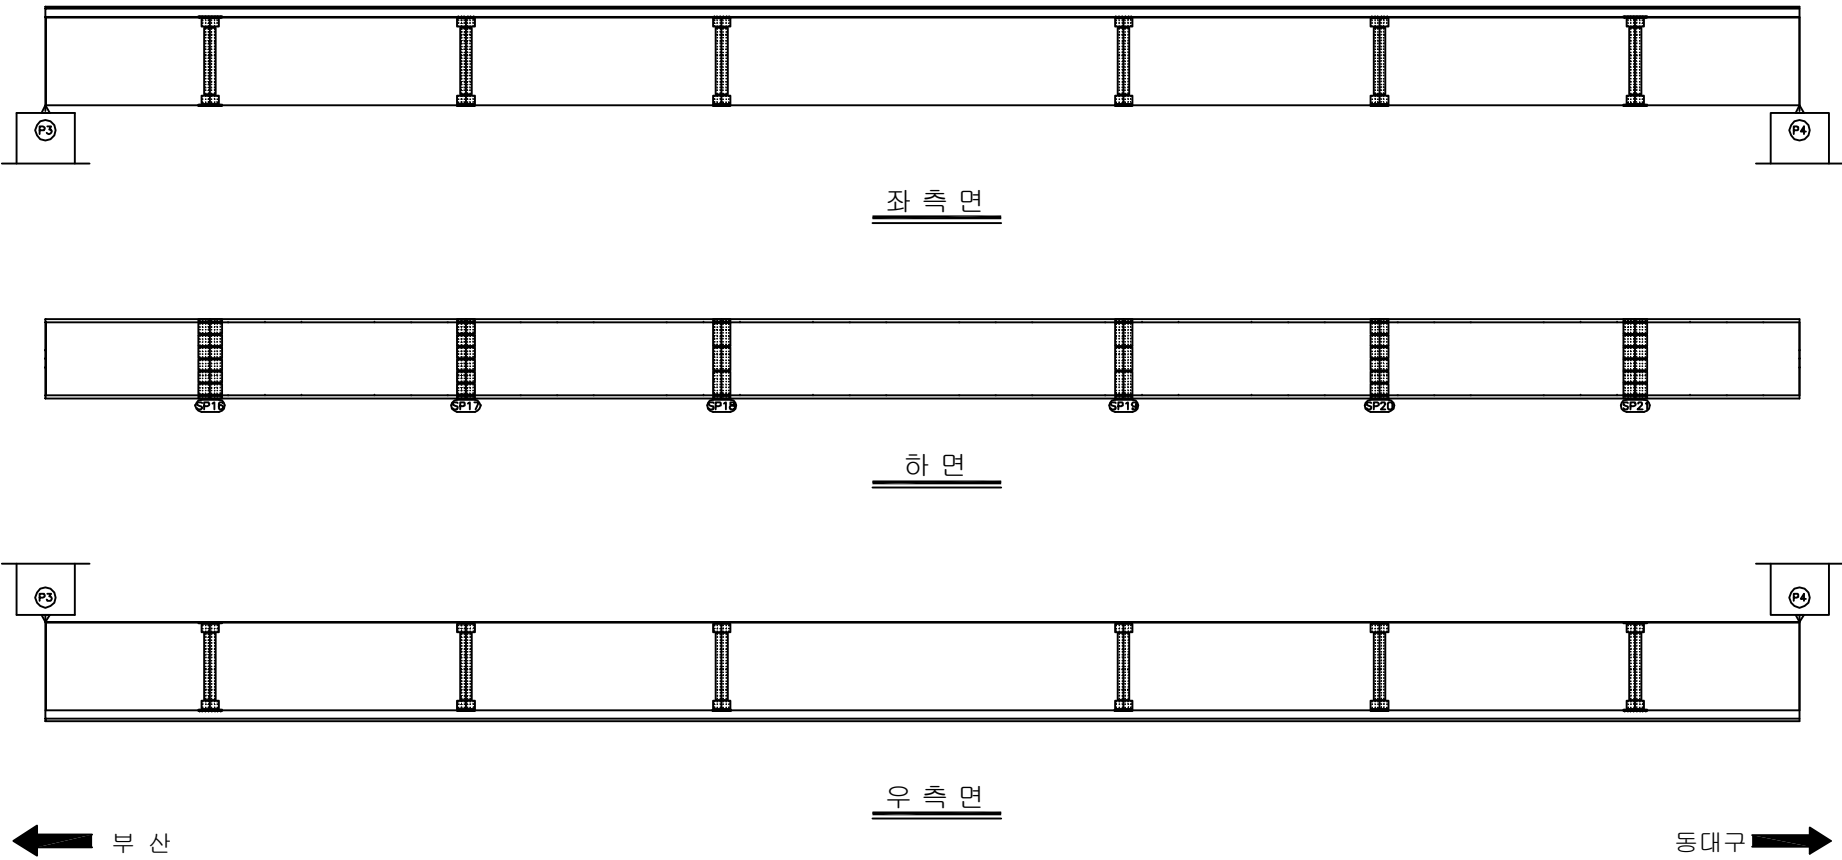


|      |   |
|------|---|
| 용역명  | 2016년 상반기 시설물 정기점검 용역                                                                               |
| 과업기간 | 2016. 04. 18 ~ 2016. 06. 30                                                                         |
| 발주처  |  신대구부산고속도로주식회사 |
| 용역사  | (주)위드이앤오                                                                                            |
| 도면번호 | 13                                                                                                  |

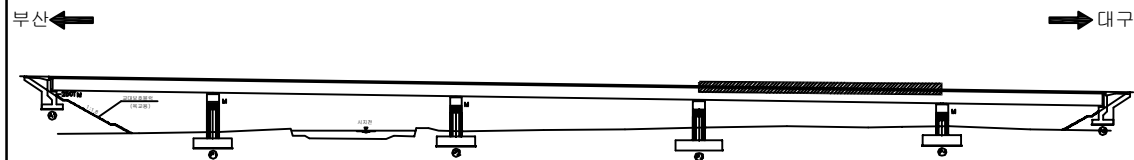
ID:시지교(부산)-거더외부(G1) S4

| 보 수 이 력                                                                             |               |
|-------------------------------------------------------------------------------------|---------------|
|  | 기 존 근 역       |
|  | 신 규 근 역       |
|  | 보 수 부 위 재 조 역 |
|  | 보 수 (기 보 수)   |
|  | 보 수 (08. 하반기) |
|  | 보 수 (09. 상반기) |
|  | 보 수 (09. 하반기) |
|  | 보 수 (10. 상반기) |
|  | 보 수 (10. 하반기) |
|  | 보 수 (11. 상반기) |
|  | 보 수 (11. 하반기) |
|  | 보 수 (12. 상반기) |
|  | 보 수 (12. 하반기) |
|  | 보 수 (13. 상반기) |
|  | 보 수 (13. 하반기) |
|  | 보 수 (14. 상반기) |
|  | 보 수 (14. 하반기) |
|  | 보 수 (15. 상반기) |
|  | 보 수 (15. 하반기) |

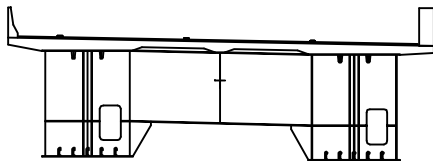
## 손상 현황 표

[illegible]

## KEY PLAN

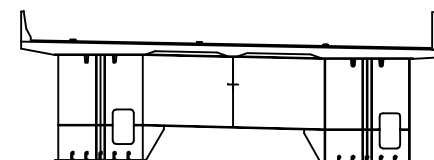
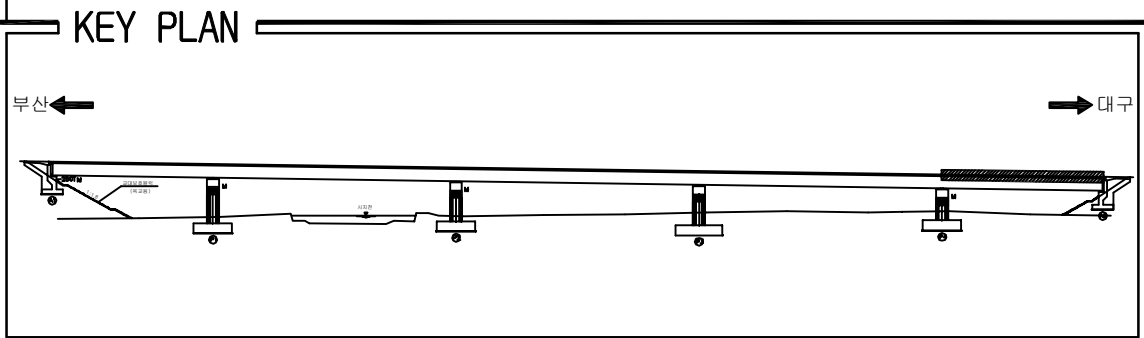


SECTION \_\_\_\_\_



|      |   |
|------|---|
| 용역명  | 2016년 상반기 시설물 정기점검 용역                                                                               |
| 과업기간 | 2016. 04. 18 ~ 2016. 06. 30                                                                         |
| 발주처  |  신대구부산고속도로주식회사 |
| 용역사  | (주)위드이앤오                                                                                            |
| 도면번호 | 14                                                                                                  |

 
ID:시지교(부산)-거더외부(G1) S5

[illegible]

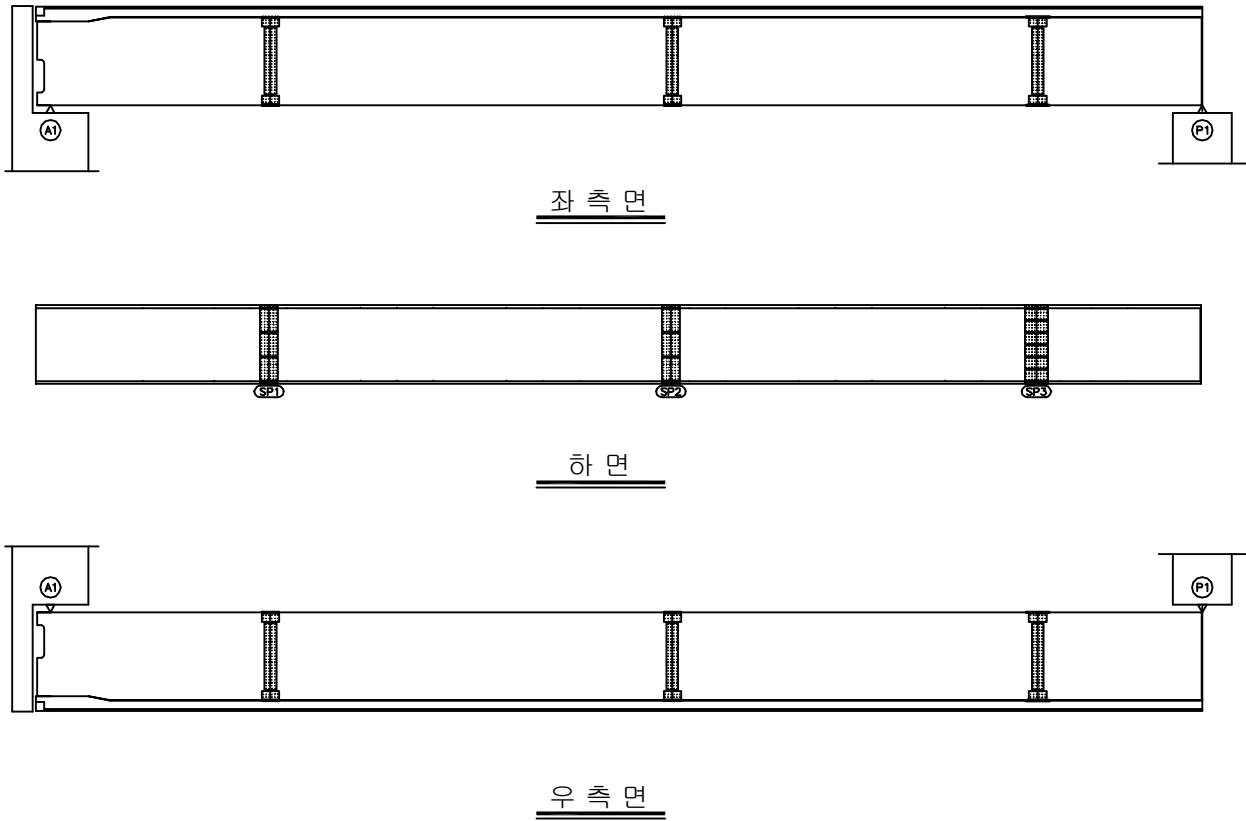
|      |   |
|------|---|
| 용역명  | 2016년 상반기 시설물 정기점검 용역                                                                               |
| 과업기간 | 2016. 04. 18 ~ 2016. 06. 30                                                                         |
| 발주처  |  신대구부산고속도로주식회사 |
| 용역사  | (주)위드이앤오                                                                                            |
| 도면번호 | 15                                                                                                  |



ID:시지교(부산)-거더외부(G2) S1

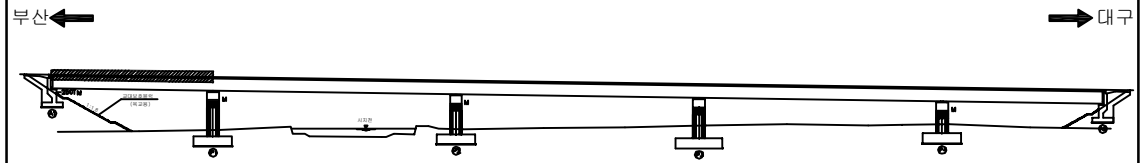
| 보 수 이 력                                                                             |               |
|-------------------------------------------------------------------------------------|---------------|
|  | 기 존 근 역       |
|  | 신 규 근 역       |
|  | 보 수 부 위 재 조 역 |
|  | 보 수 (기 보 수)   |
|  | 보 수 (08. 하반기) |
|  | 보 수 (09. 상반기) |
|  | 보 수 (09. 하반기) |
|  | 보 수 (10. 상반기) |
|  | 보 수 (10. 하반기) |
|  | 보 수 (11. 상반기) |
|  | 보 수 (11. 하반기) |
|  | 보 수 (12. 상반기) |
|  | 보 수 (12. 하반기) |
|  | 보 수 (13. 상반기) |
|  | 보 수 (13. 하반기) |
|  | 보 수 (14. 상반기) |
|  | 보 수 (14. 하반기) |
|  | 보 수 (15. 상반기) |
|  | 보 수 (15. 하반기) |

## 손상 현황 표

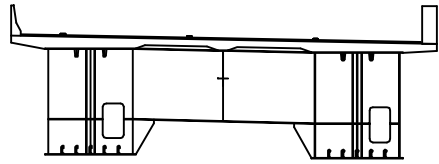
[illegible]

동대구 ➡

## KEY PLAN

 


SECTION \_\_\_\_\_

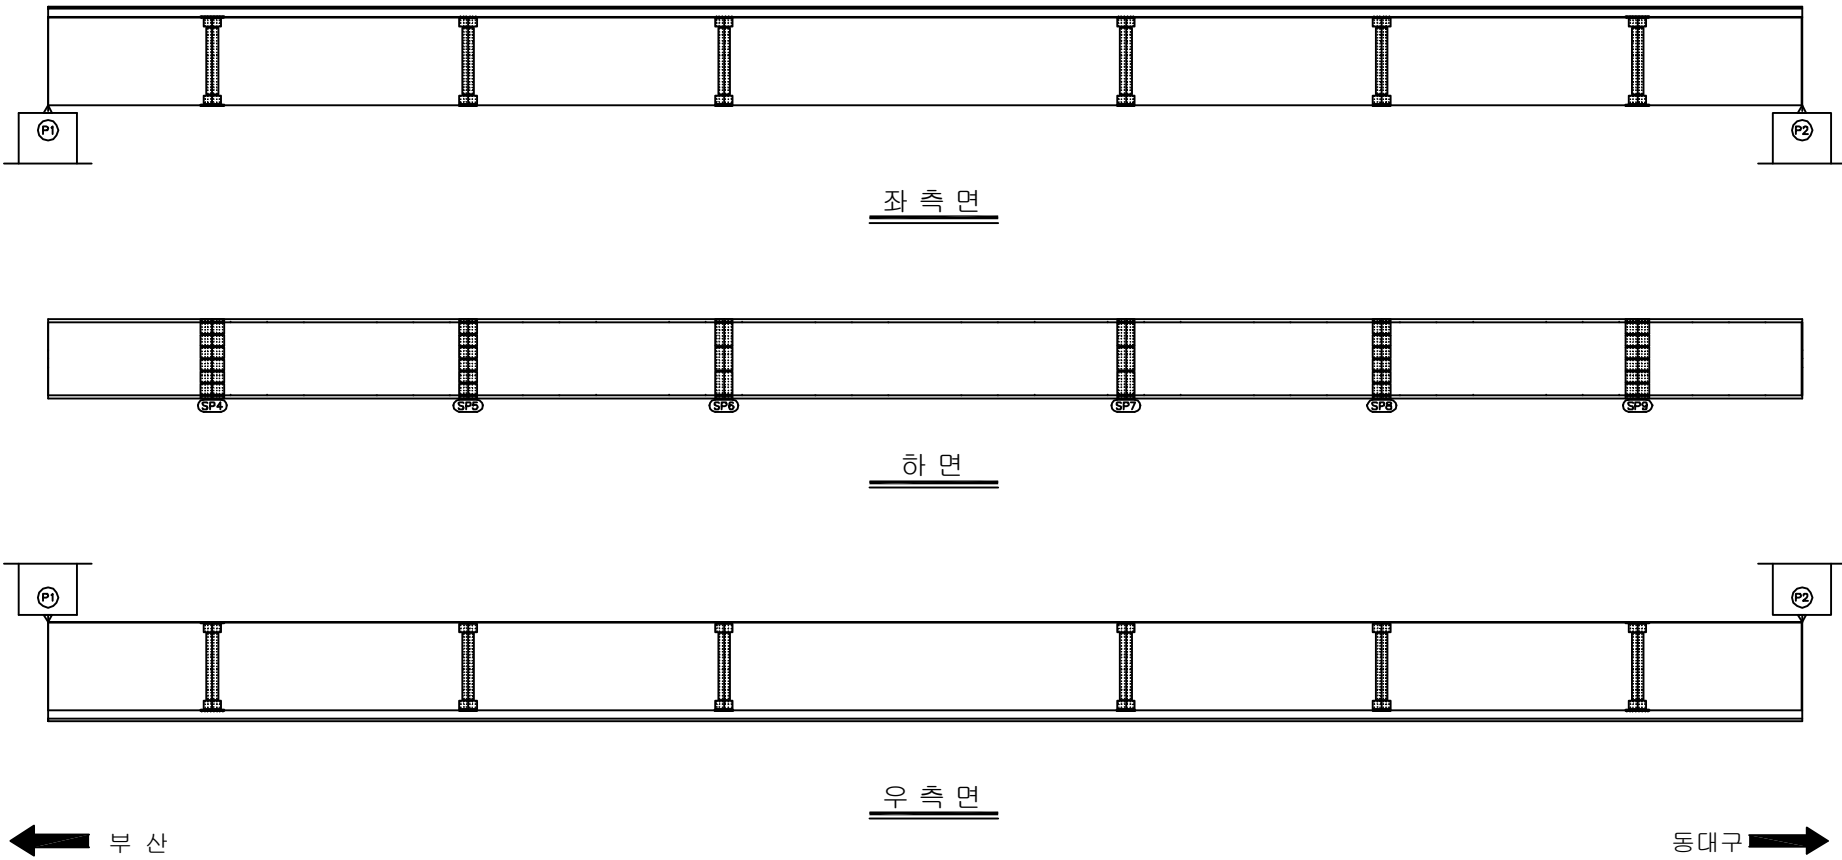


|      |   |
|------|---|
| 용역명  | 2016년 상반기 시설물 정기점검 용역                                                                               |
| 과업기간 | 2016. 04. 18 ~ 2016. 06. 30                                                                         |
| 발주처  |  신대구부산고속도로주식회사 |
| 용역사  | (주)위드이앤오                                                                                            |
| 도면번호 | 16                                                                                                  |

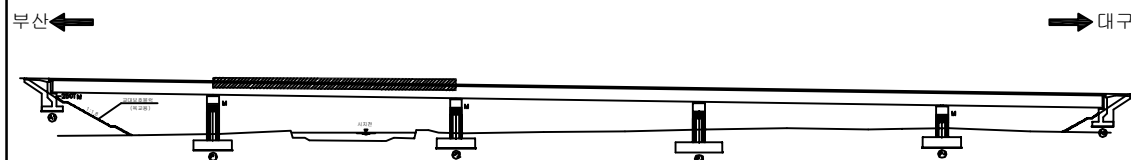
ID:시지교(부산)-거더외부(G2) S2

| 보 수 이 력                                                                             |               |
|-------------------------------------------------------------------------------------|---------------|
|  | 기 존 규 모       |
|  | 신 규 규 모       |
|  | 보 수 부 위 재 조 정 |
|  | 보 수 (기 보 수)   |
|  | 보 수 (08. 하반기) |
|  | 보 수 (09. 상반기) |
|  | 보 수 (09. 하반기) |
|  | 보 수 (10. 상반기) |
|  | 보 수 (10. 하반기) |
|  | 보 수 (11. 상반기) |
|  | 보 수 (11. 하반기) |
|  | 보 수 (12. 상반기) |
|  | 보 수 (12. 하반기) |
|  | 보 수 (13. 상반기) |
|  | 보 수 (13. 하반기) |
|  | 보 수 (14. 상반기) |
|  | 보 수 (14. 하반기) |
|  | 보 수 (15. 상반기) |
|  | 보 수 (15. 하반기) |

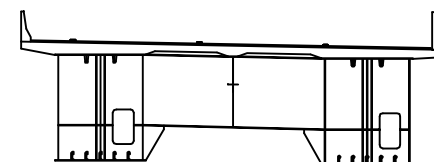
## 손상 현황 표

[illegible]

## KEY PLAN



 
SECTION \_\_\_\_\_



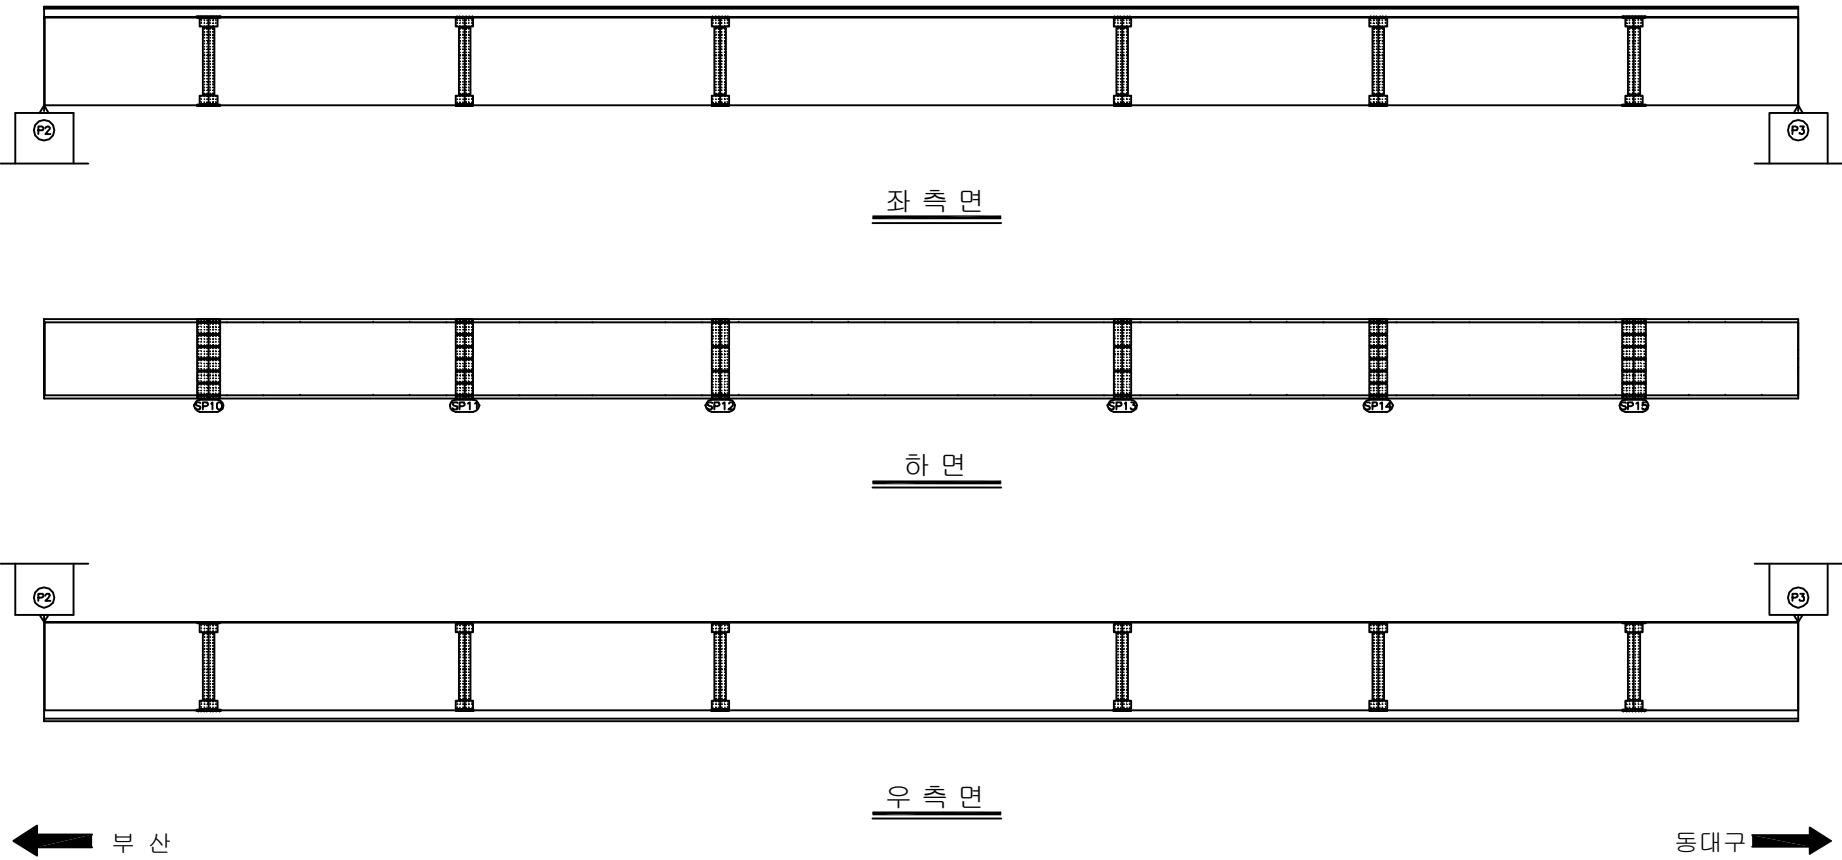
|      |   |
|------|---|
| 용역명  | 2016년 상반기 시설물 정기점검 용역                                                                               |
| 과업기간 | 2016. 04. 18 ~ 2016. 06. 30                                                                         |
| 발주처  |  신대구부산고속도로주식회사 |
| 용역사  | (주)위드이앤오                                                                                            |
| 도면번호 | 17                                                                                                  |



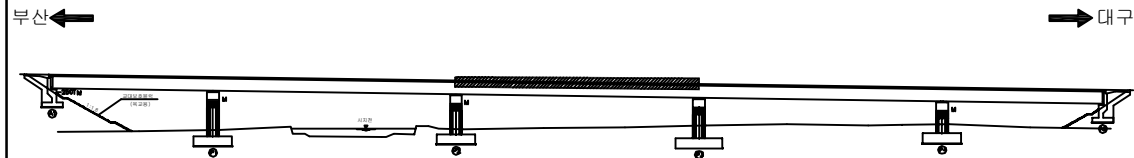
ID:시지교(부산)-거더외부(G2) S3

| 보 수 이 력                                                                             |              |
|-------------------------------------------------------------------------------------|--------------|
|  | 기 존 규 모      |
|  | 신 규 규 모      |
|  | 보수부위재검열      |
|  | 보 수(기보수)     |
|  | 보 수(08. 하반기) |
|  | 보 수(09. 상반기) |
|  | 보 수(09. 하반기) |
|  | 보 수(10. 상반기) |
|  | 보 수(10. 하반기) |
|  | 보 수(11. 상반기) |
|  | 보 수(11. 하반기) |
|  | 보 수(12. 상반기) |
|  | 보 수(12. 하반기) |
|  | 보 수(13. 상반기) |
|  | 보 수(13. 하반기) |
|  | 보 수(14. 상반기) |
|  | 보 수(14. 하반기) |
|  | 보 수(15. 상반기) |
|  | 보 수(15. 하반기) |

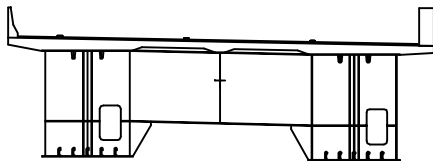
## 손상 현황 표

[illegible]

## KEY PLAN

 


## SECTION



|      |   |
|------|---|
| 용역명  | 2016년 상반기 시설물 정기점검 용역                                                                               |
| 과업기간 | 2016. 04. 18 ~ 2016. 06. 30                                                                         |
| 발주처  |  신대구부산고속도로주식회사 |
| 용역사  | (주)위드이앤오                                                                                            |
| 도면번호 | 18                                                                                                  |

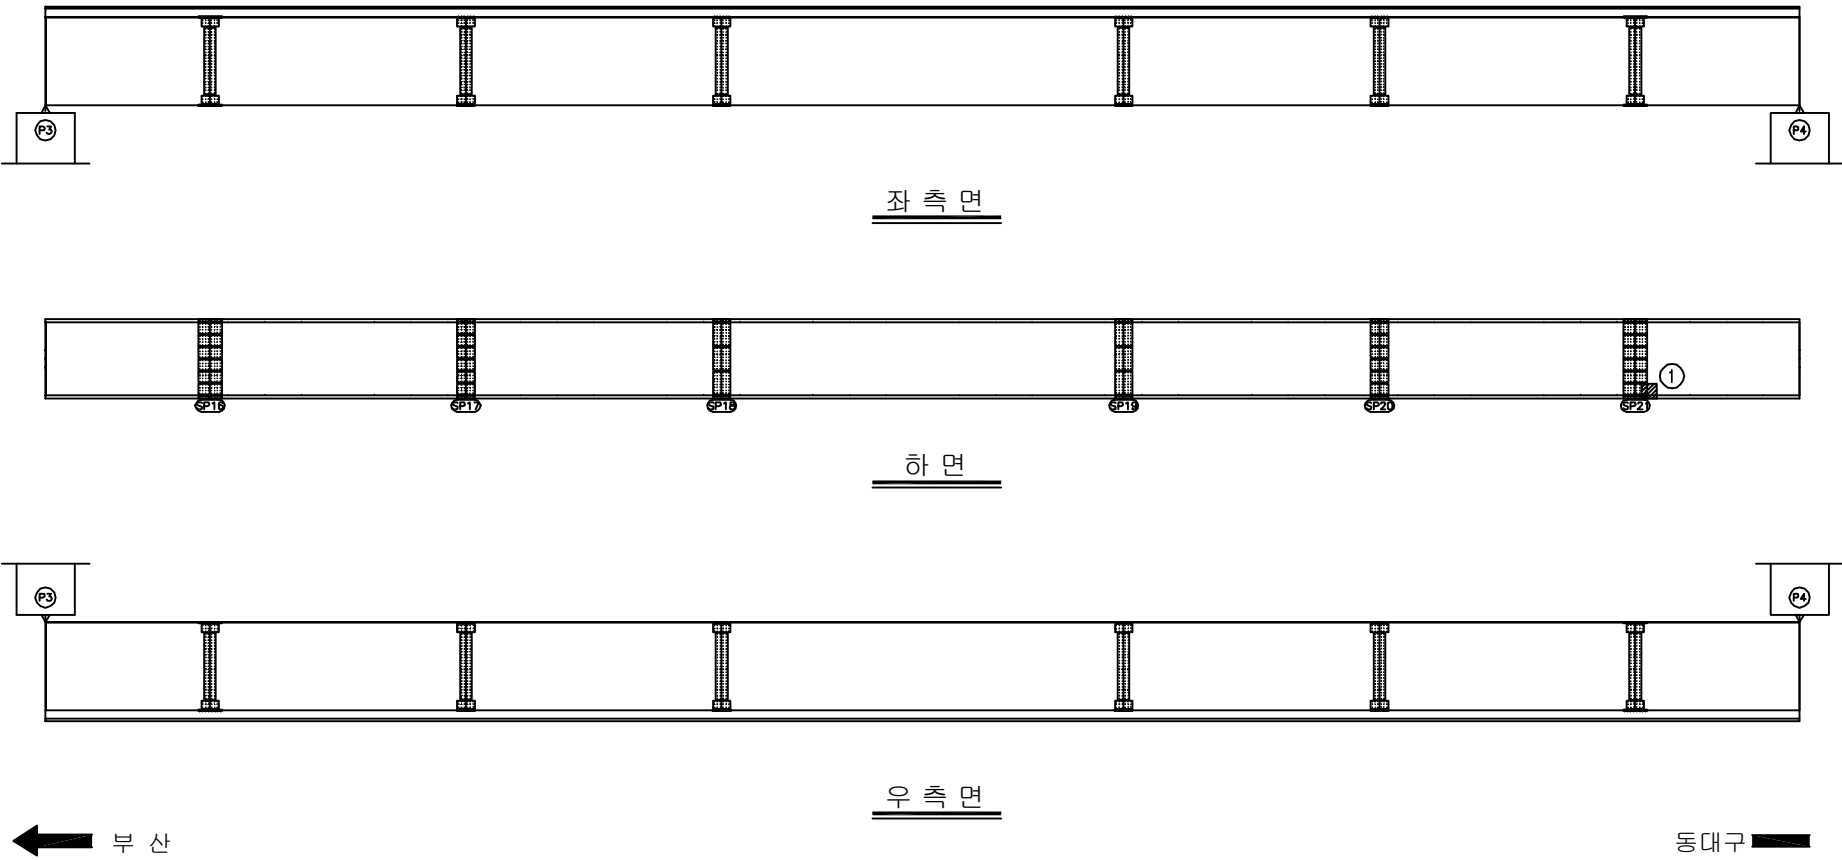
ID:시지교(부산)-거더외부(G2) S4

| 보 수 이 력                                                                             |               |
|-------------------------------------------------------------------------------------|---------------|
|  | 기 존 근 월       |
|  | 신 규 근 월       |
|  | 보 수 부 위 재 근 월 |
|  | 보 수 (기 보 수)   |
|  | 보 수 (08. 하반기) |
|  | 보 수 (09. 상반기) |
|  | 보 수 (09. 하반기) |
|  | 보 수 (10. 상반기) |
|  | 보 수 (10. 하반기) |
|  | 보 수 (11. 상반기) |
|  | 보 수 (11. 하반기) |
|  | 보 수 (12. 상반기) |
|  | 보 수 (12. 하반기) |
|  | 보 수 (13. 상반기) |
|  | 보 수 (13. 하반기) |
|  | 보 수 (14. 상반기) |
|  | 보 수 (14. 하반기) |
|  | 보 수 (15. 상반기) |
|  | 보 수 (15. 하반기) |

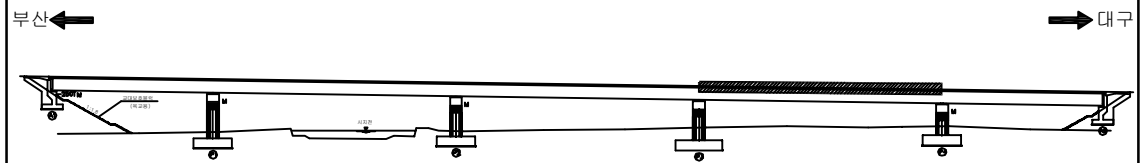
## 손상 현황 표

[illegible]

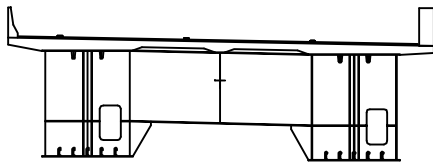
주) 손상의 폭과 길이는 m 이며, 단 균열의 폭은 mm 임



## KEY PLAN

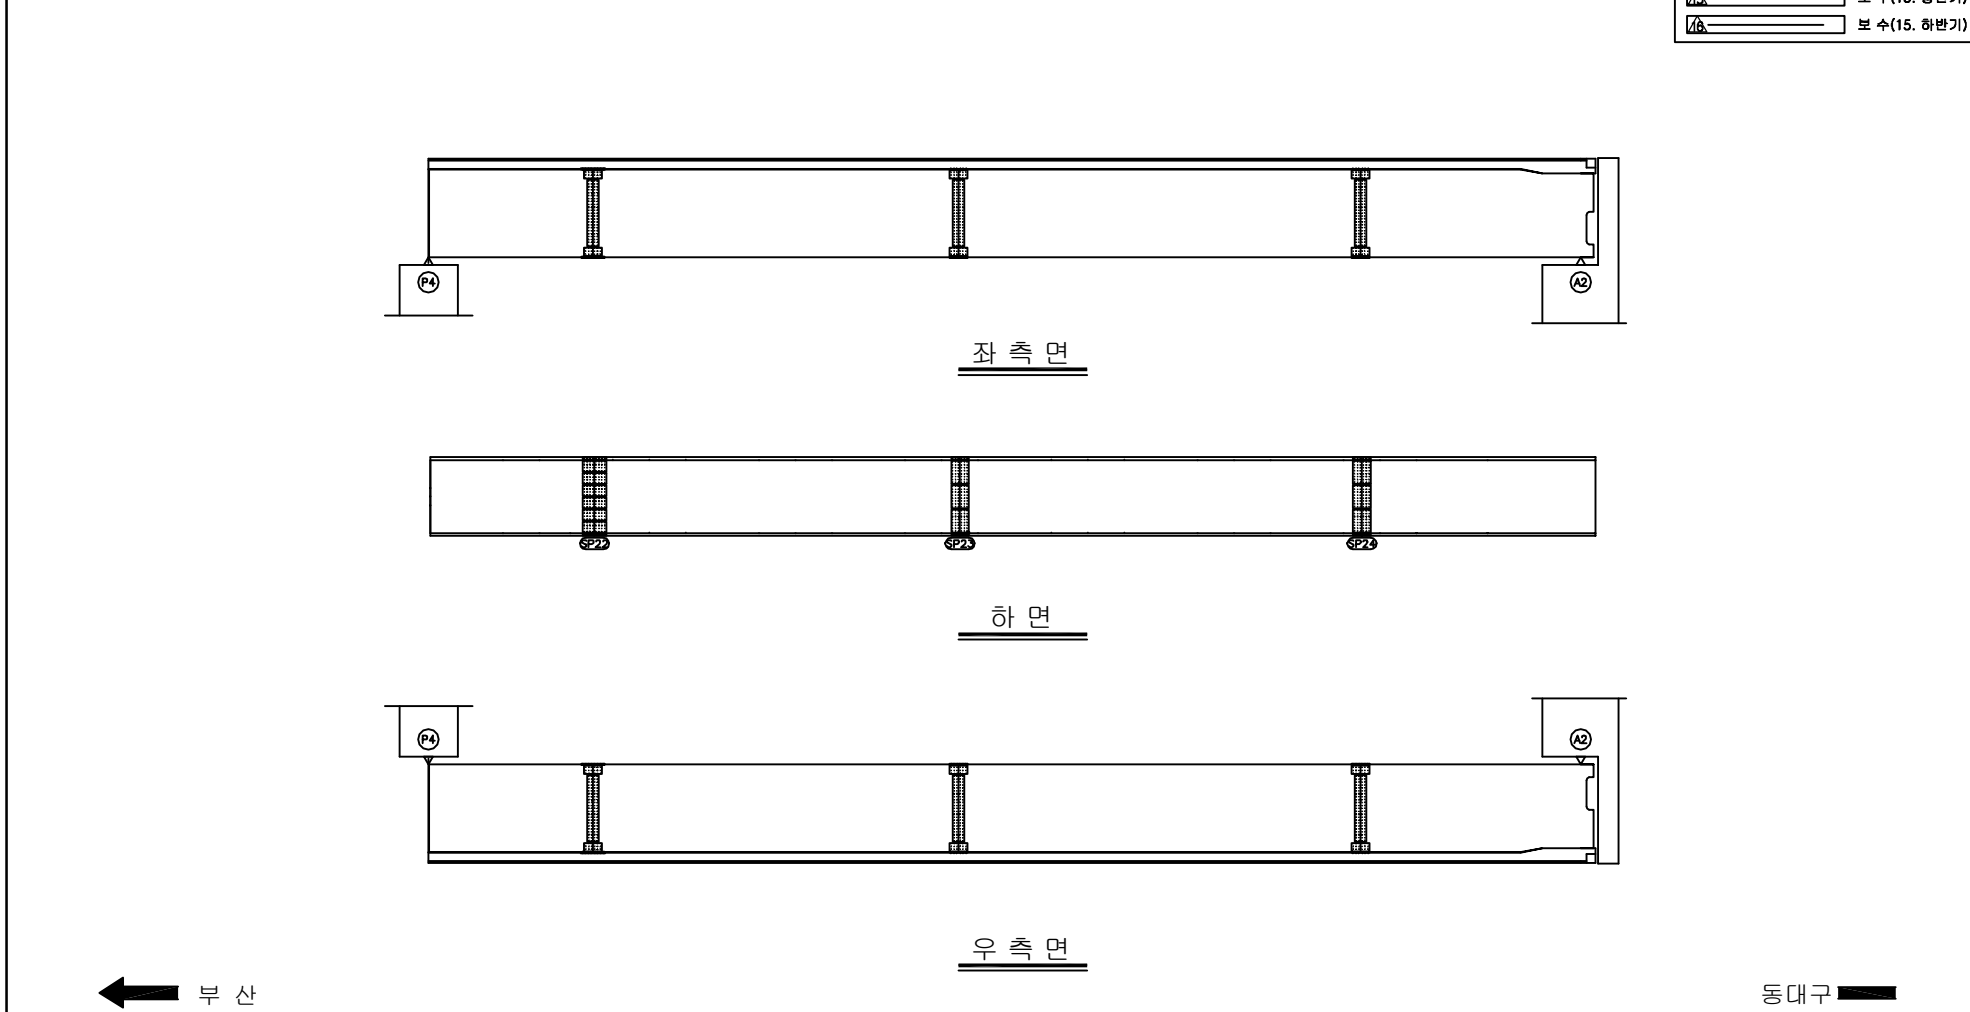


## SECTION \_\_\_\_\_



|      |   |
|------|---|
| 용역명  | 2016년 상반기 시설물 정기점검 용역                                                                               |
| 과업기간 | 2016. 04. 18 ~ 2016. 06. 30                                                                         |
| 발주처  |  신대구부산고속도로주식회사 |
| 용역사  | (주)위드이앤오                                                                                            |
| 도면번호 | 19                                                                                                  |

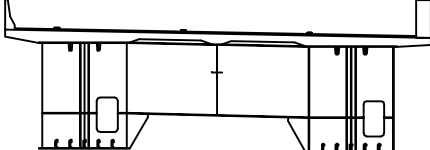
ID:시지교(부산)-거더외부(G2) S5

 


### KEY PLAN

A key plan map showing the bridge's location on a road between Busan (부산) and Daegu (대구). The bridge is represented by a hatched rectangular area on the road. Arrows indicate the direction of travel from Busan to Daegu. The map includes a scale bar and a north arrow.

## SECTION

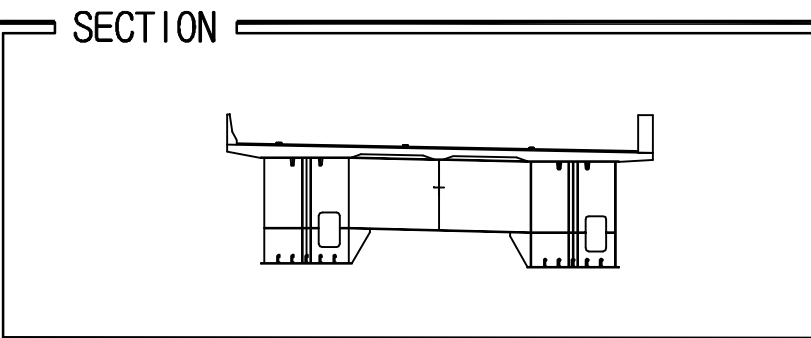
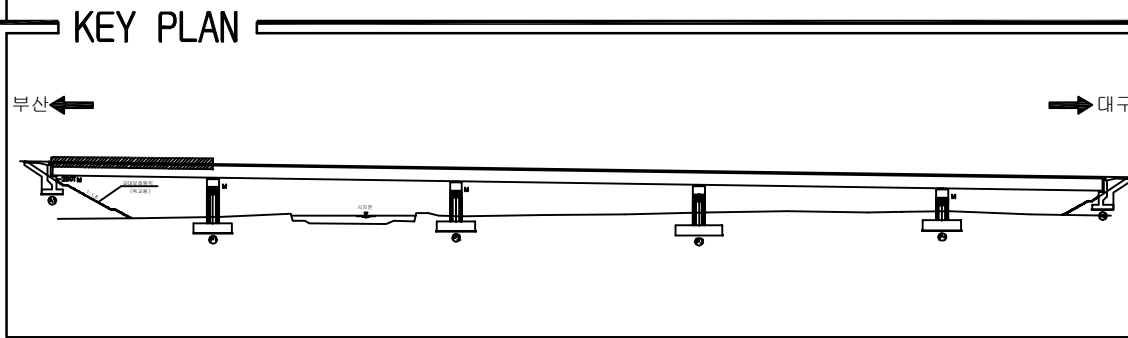
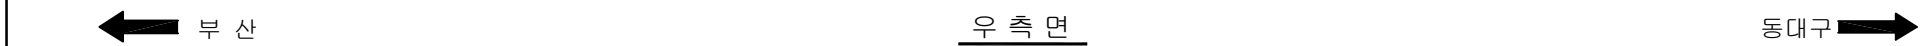


 
| 보 수 이 력                                                                             |              |
|-------------------------------------------------------------------------------------|--------------|
|  | 기 존 규 열      |
|  | 신 규 규 열      |
|  | 보수부위재검열      |
|  | 보 수(기보수)     |
|  | 보 수(08. 하반기) |
|  | 보 수(09. 상반기) |
|  | 보 수(09. 하반기) |
|  | 보 수(10. 상반기) |
|  | 보 수(10. 하반기) |
|  | 보 수(11. 상반기) |
|  | 보 수(11. 하반기) |
|  | 보 수(12. 상반기) |
|  | 보 수(12. 하반기) |
|  | 보 수(13. 상반기) |
|  | 보 수(13. 하반기) |
|  | 보 수(14. 상반기) |
|  | 보 수(14. 하반기) |
|  | 보 수(15. 상반기) |
|  | 보 수(15. 하반기) |

[illegible]

|      |   |
|------|---|
| 용역명  | 2016년 상반기 시설물 정기점검 용역                                                                               |
| 과업기간 | 2016. 04. 18 ~ 2016. 06. 30                                                                         |
| 발주처  |  신대구부산고속도로주식회사 |
| 용역사  | (주)위드이앤오                                                                                            |
| 도면번호 | 20                                                                                                  |

ID:시지교(부산)-거더내부(G1) S1

 


| 보 수 이 력                                                                             |              |
|-------------------------------------------------------------------------------------|--------------|
|  | 기 준 급 열      |
|  | 신 규 급 열      |
|  | 보 수부위재급열     |
|  | 보 수(기보수)     |
|  | 보 수(08. 하반기) |
|  | 보 수(09. 상반기) |
|  | 보 수(09. 하반기) |
|  | 보 수(10. 상반기) |
|  | 보 수(10. 하반기) |
|  | 보 수(11. 상반기) |
|  | 보 수(11. 하반기) |
|  | 보 수(12. 상반기) |
|  | 보 수(12. 하반기) |
|  | 보 수(13. 상반기) |
|  | 보 수(13. 하반기) |
|  | 보 수(14. 상반기) |
|  | 보 수(14. 하반기) |
|  | 보 수(15. 상반기) |
|  | 보 수(15. 하반기) |

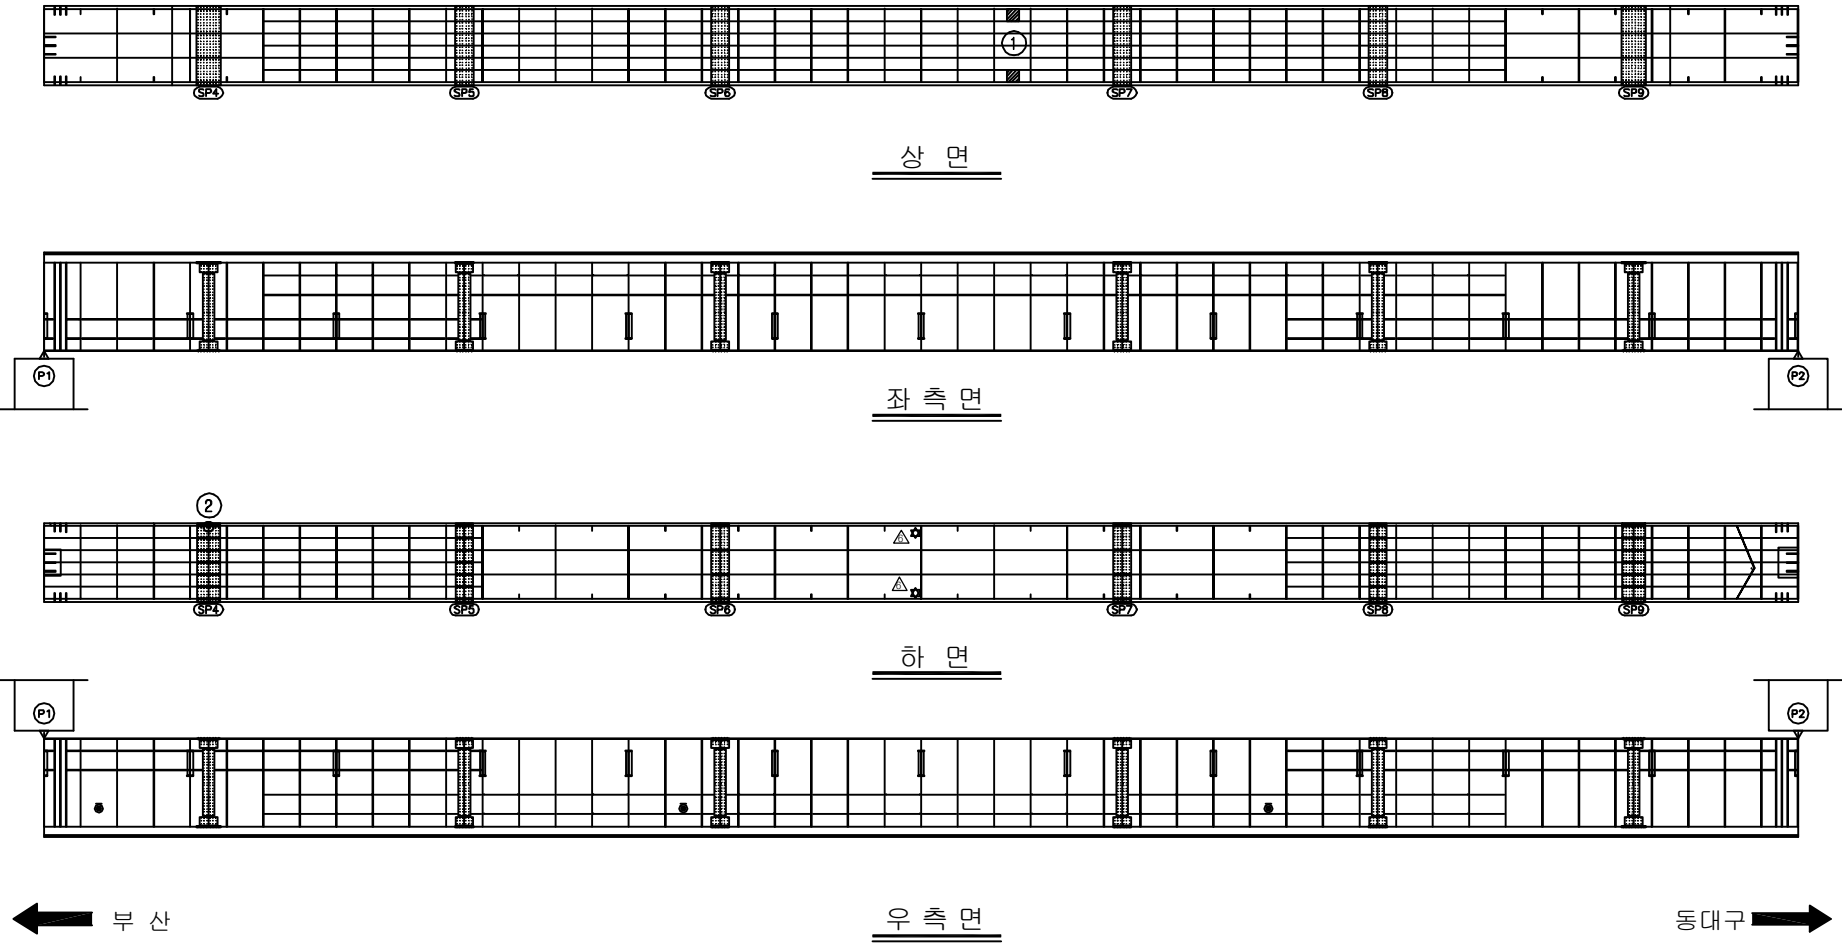
[illegible]

|      |   |
|------|---|
| 용역명  | 2016년 상반기 시설물 정기점검 용역                                                                               |
| 과업기간 | 2016. 04. 18 ~ 2016. 06. 30                                                                         |
| 발주처  |  신대구부산고속도로주식회사 |
| 용역사  | (주)위드이앤오                                                                                            |
| 도면번호 | 21                                                                                                  |

ID:시지교(부산)-거더내부(G1) S2

| 보 수 이 력                                                                             |              |
|-------------------------------------------------------------------------------------|--------------|
|  | 기 존 규 역      |
|  | 신 규 규 역      |
|  | 보수부위재균열      |
|  | 보 수(기보수)     |
|  | 보 수(08. 하반기) |
|  | 보 수(09. 상반기) |
|  | 보 수(09. 하반기) |
|  | 보 수(10. 상반기) |
|  | 보 수(10. 하반기) |
|  | 보 수(11. 상반기) |
|  | 보 수(11. 하반기) |
|  | 보 수(12. 상반기) |
|  | 보 수(12. 하반기) |
|  | 보 수(13. 상반기) |
|  | 보 수(13. 하반기) |
|  | 보 수(14. 상반기) |
|  | 보 수(14. 하반기) |
|  | 보 수(15. 상반기) |
|  | 보 수(15. 하반기) |

## 순상 현황 표

[illegible]

**KEY PLAN**

 
부산 ← → 대구

# SECTION


|      |   |
|------|---|
| 용역명  | 2016년 상반기 시설물 정기점검 용역                                                                               |
| 과업기간 | 2016. 04. 18 ~ 2016. 06. 30                                                                         |
| 발주처  |  신대구부산고속도로주식회사 |
| 용역사  | (주)위드이앤오                                                                                            |
| 도면번호 | 22                                                                                                  |

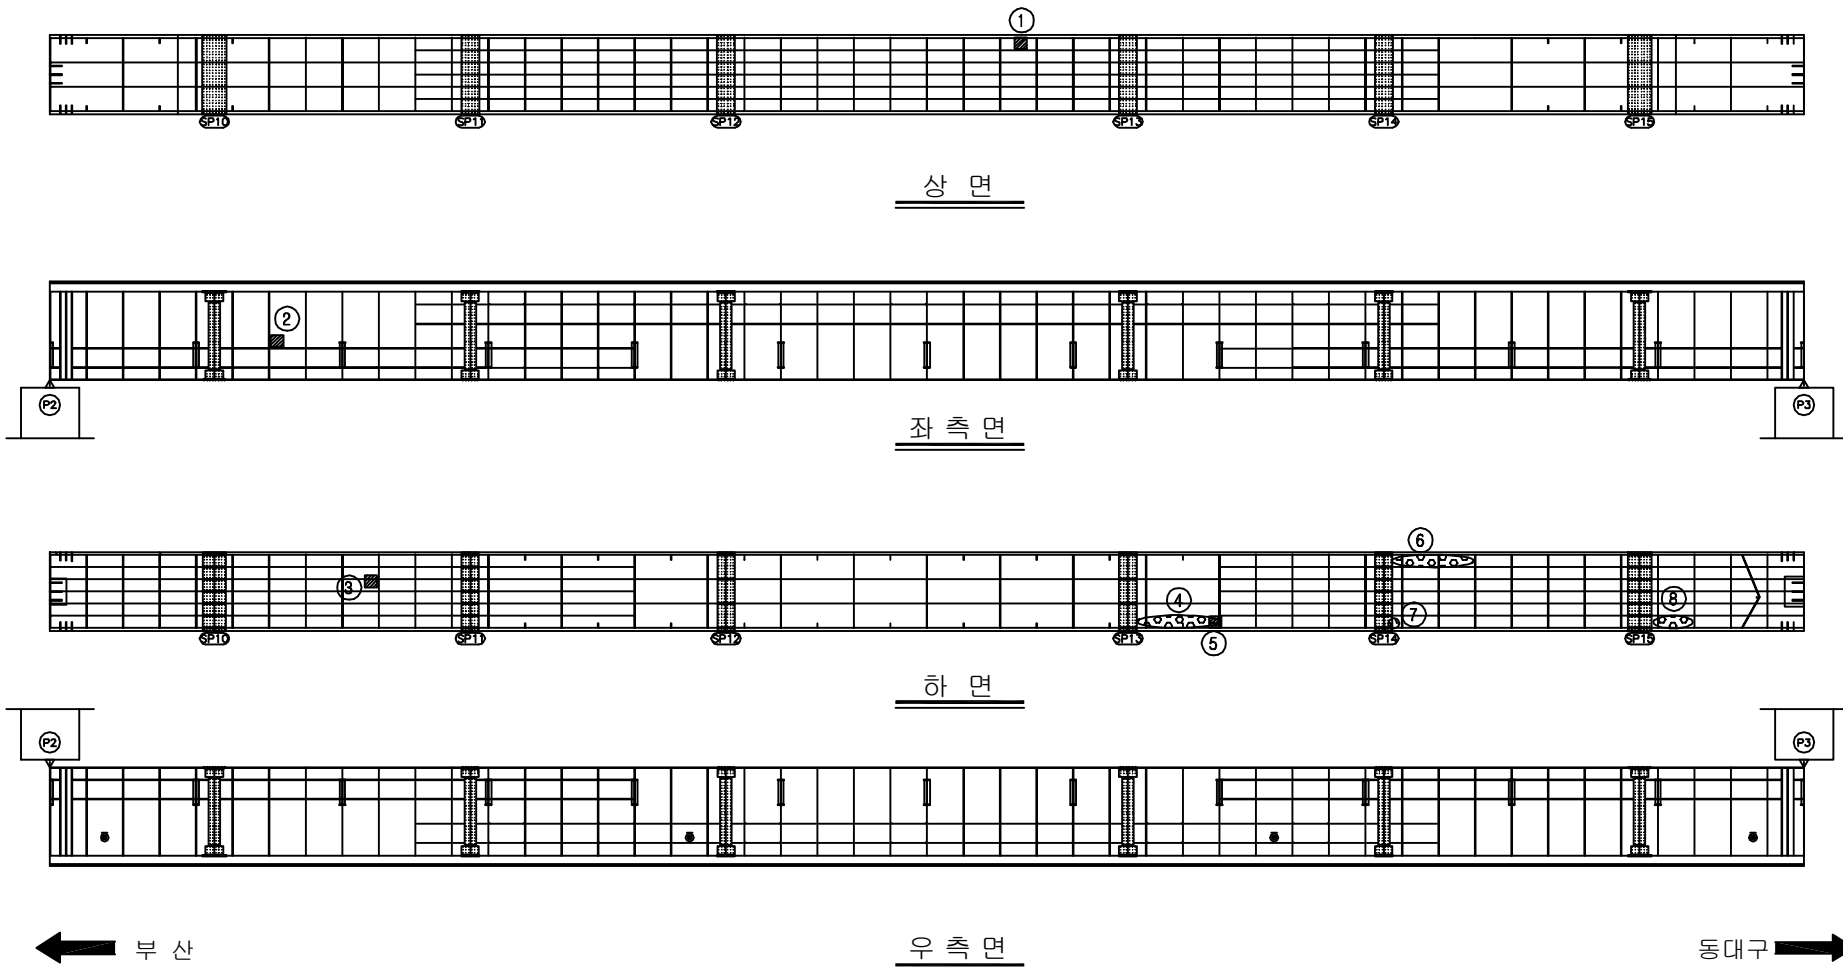
ID:시지교(부산)-거더내부(G1) S3

| 보 수 이 력                                                                             |                 |
|-------------------------------------------------------------------------------------|-----------------|
|  | 기 존 규 역         |
|  | 신 규 규 역         |
|  | 보 수 부 위 재 규 역   |
|  | 보 수 (기 보 수)     |
|  | 보 수 (08. 하 반 기) |
|  | 보 수 (09. 상 반 기) |
|  | 보 수 (09. 하 반 기) |
|  | 보 수 (10. 상 반 기) |
|  | 보 수 (10. 하 반 기) |
|  | 보 수 (11. 상 반 기) |
|  | 보 수 (11. 하 반 기) |
|  | 보 수 (12. 상 반 기) |
|  | 보 수 (12. 하 반 기) |
|  | 보 수 (13. 상 반 기) |
|  | 보 수 (13. 하 반 기) |
|  | 보 수 (14. 상 반 기) |
|  | 보 수 (14. 하 반 기) |
|  | 보 수 (15. 상 반 기) |
|  | 보 수 (15. 하 반 기) |

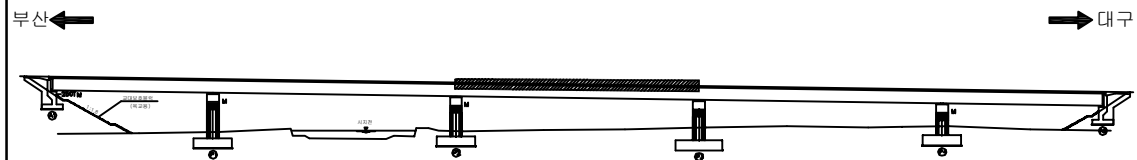
## 손상 현황 표

[illegible]

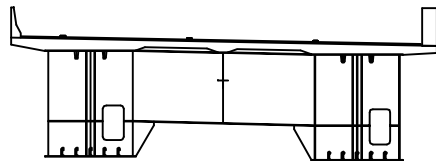
주) 손상의 폭과 길이는 m 이며, 단 균열의 폭은 mm 임



## KEY PLAN



 
SECTION \_\_\_\_\_



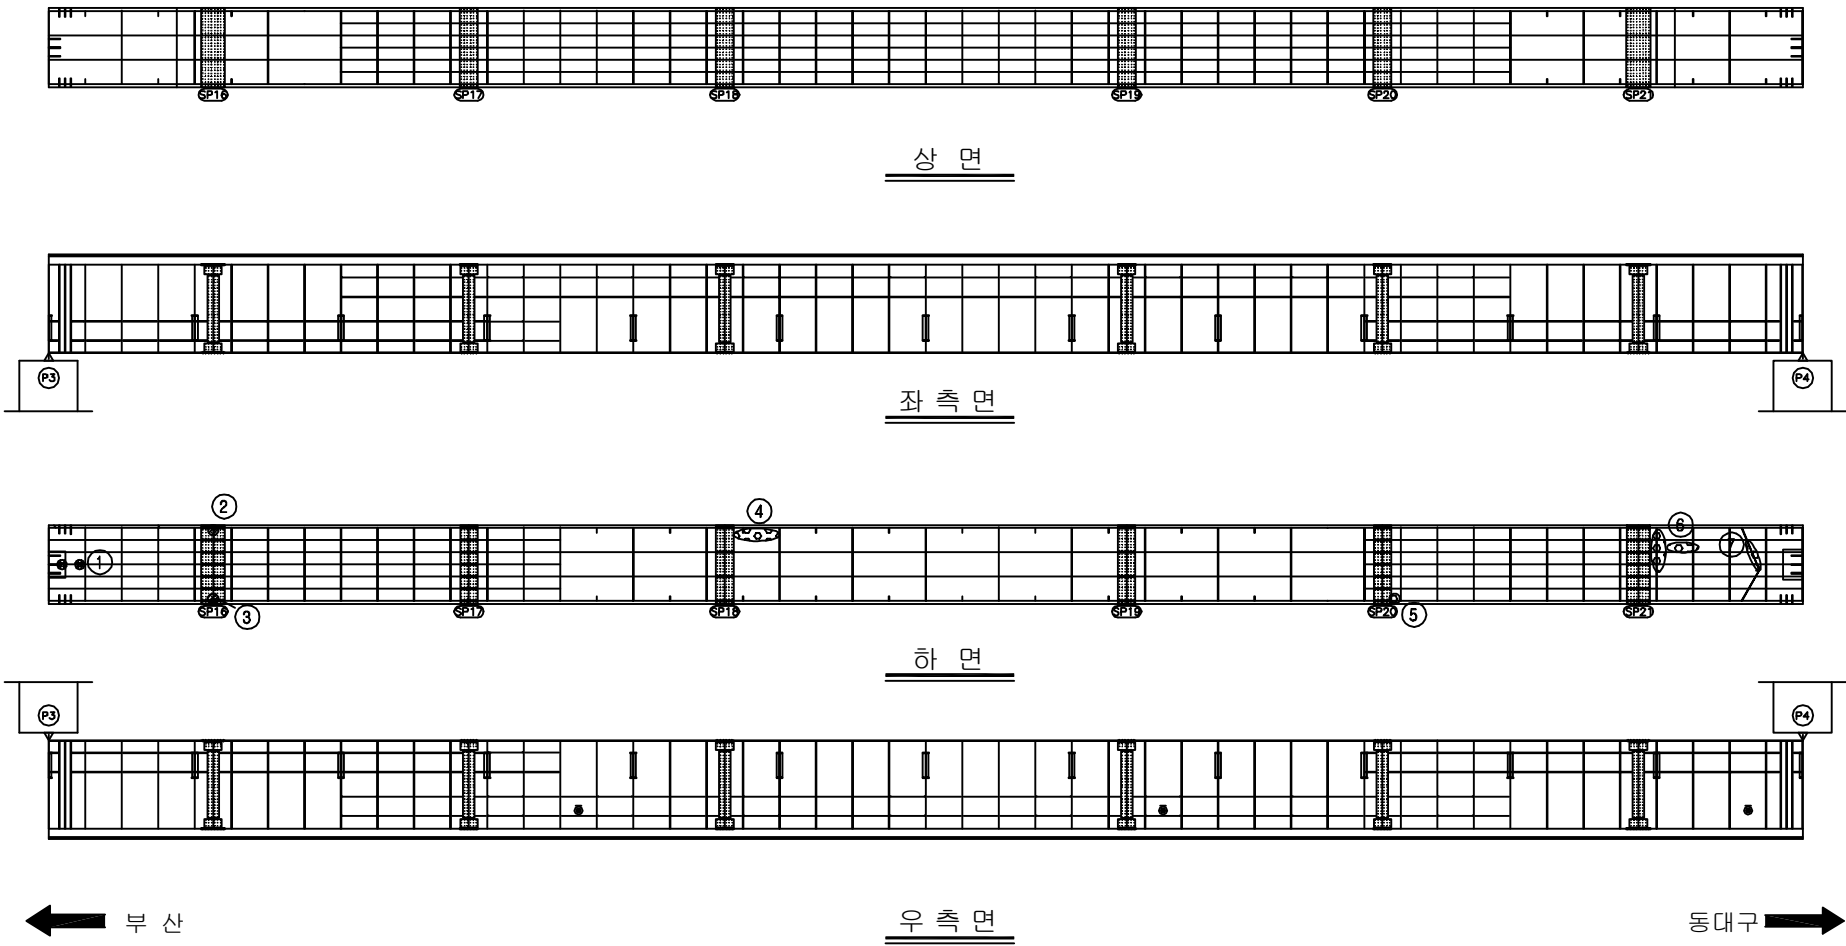
|      |   |
|------|---|
| 용역명  | 2016년 상반기 시설물 정기점검 용역                                                                               |
| 과업기간 | 2016. 04. 18 ~ 2016. 06. 30                                                                         |
| 발주처  |  신대구부산고속도로주식회사 |
| 용역사  | (주)위드이앤오                                                                                            |
| 도면번호 | 23                                                                                                  |



ID:시지교(부산)-거더내부(G1) S4

| 보 수 이 력                                                                             |              |
|-------------------------------------------------------------------------------------|--------------|
|  | 기 존 규 역      |
|  | 신 규 규 역      |
|  | 보수부위재균열      |
|  | 보 수(기보수)     |
|  | 보 수(08. 하반기) |
|  | 보 수(09. 상반기) |
|  | 보 수(09. 하반기) |
|  | 보 수(10. 상반기) |
|  | 보 수(10. 하반기) |
|  | 보 수(11. 상반기) |
|  | 보 수(11. 하반기) |
|  | 보 수(12. 상반기) |
|  | 보 수(12. 하반기) |
|  | 보 수(13. 상반기) |
|  | 보 수(13. 하반기) |
|  | 보 수(14. 상반기) |
|  | 보 수(14. 하반기) |
|  | 보 수(15. 상반기) |
|  | 보 수(15. 하반기) |

## 손상 현황 표

[illegible]

**KEY PLAN**

부산 ←

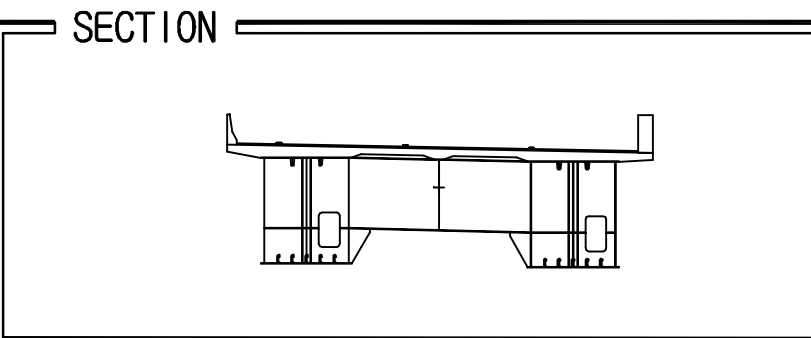
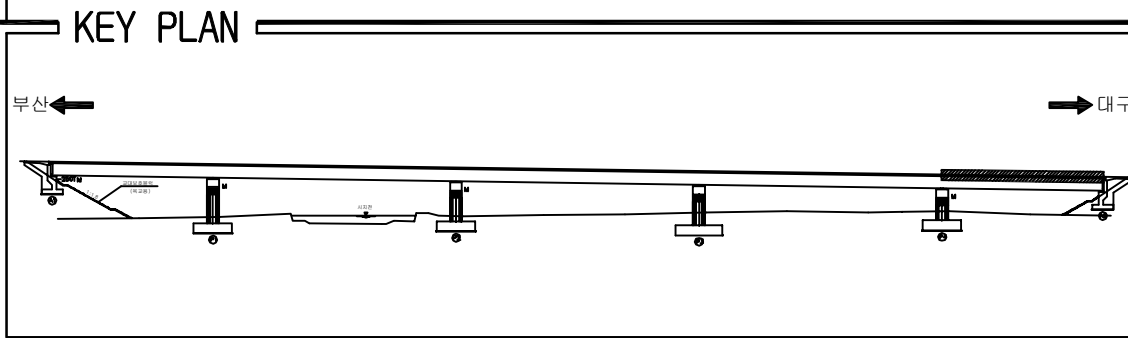
→ 대구

 
# SECTION


|      |   |
|------|---|
| 용역명  | 2016년 상반기 시설물 정기점검 용역                                                                               |
| 과업기간 | 2016. 04. 18 ~ 2016. 06. 30                                                                         |
| 발주처  |  신대구부산고속도로주식회사 |
| 용역사  | (주)위드이앤오                                                                                            |
| 도면번호 | 24                                                                                                  |

ID:시지교(부산)-거더내부(G1) S5



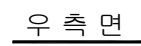
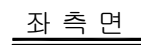
| 보 수 이 력                                                                             |              |
|-------------------------------------------------------------------------------------|--------------|
|  | 기 준 급 별      |
|  | 신 규 급 별      |
|  | 보수부위재급별      |
|  | 보 수(기보수)     |
|  | 보 수(08. 하반기) |
|  | 보 수(09. 상반기) |
|  | 보 수(09. 하반기) |
|  | 보 수(10. 상반기) |
|  | 보 수(10. 하반기) |
|  | 보 수(11. 상반기) |
|  | 보 수(11. 하반기) |
|  | 보 수(12. 상반기) |
|  | 보 수(12. 하반기) |
|  | 보 수(13. 상반기) |
|  | 보 수(13. 하반기) |
|  | 보 수(14. 상반기) |
|  | 보 수(14. 하반기) |
|  | 보 수(15. 상반기) |
|  | 보 수(15. 하반기) |

[illegible]

|      |   |
|------|---|
| 용역명  | 2016년 상반기 시설물 정기점검 용역                                                                               |
| 과업기간 | 2016. 04. 18 ~ 2016. 06. 30                                                                         |
| 발주처  |  신대구부산고속도로주식회사 |
| 용역사  | (주)위드이앤오                                                                                            |
| 도면번호 | 25                                                                                                  |



ID:시지교(부산)-거더내부(G2) S1



← 부산

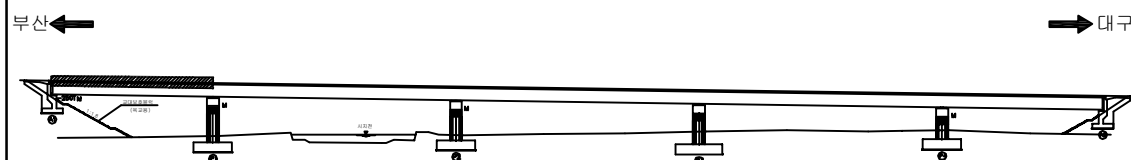
동대구 ➡

## 손상 현황 표

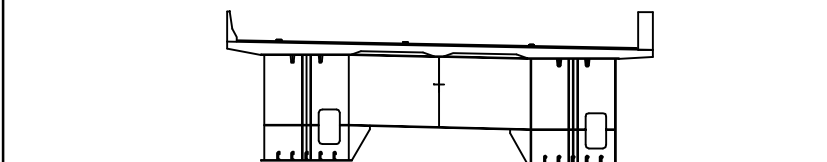
[illegible]

주) 손상의 폭과 길이는 m 이며, 단 균열의 폭은 mm 임

## KEY PLAN

 


SECTION \_\_\_\_\_

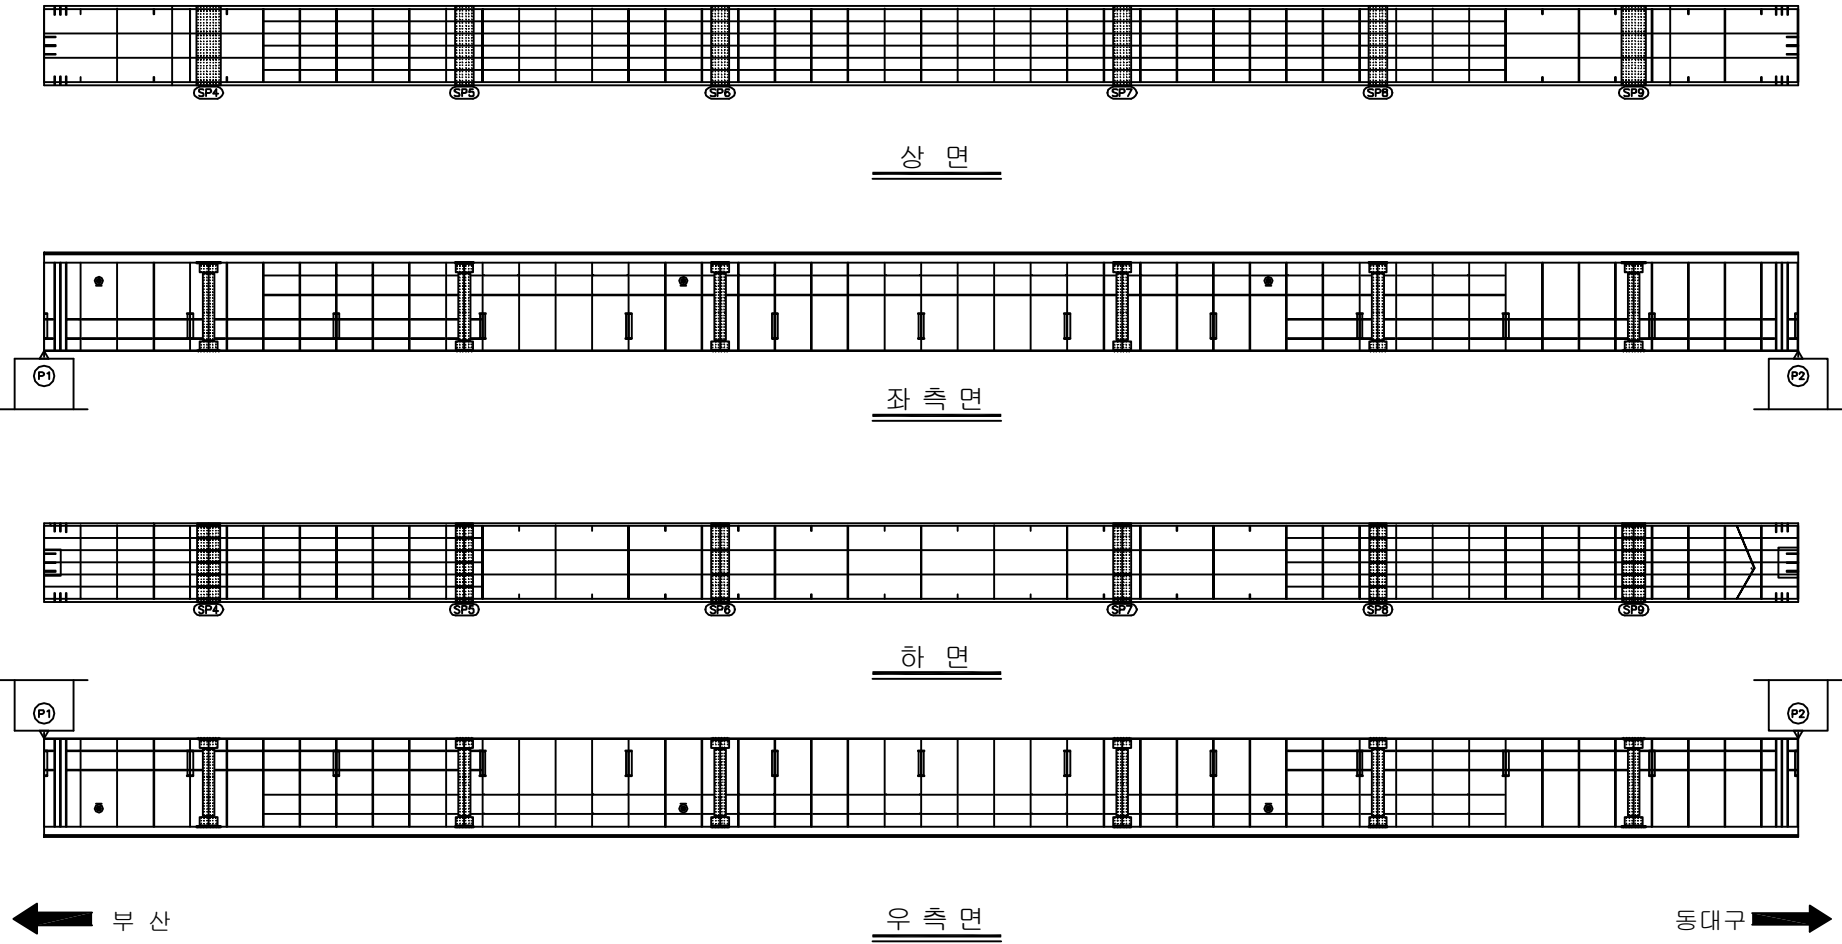


|      |   |
|------|---|
| 용역명  | 2016년 상반기 시설물 정기점검 용역                                                                               |
| 과업기간 | 2016. 04. 18 ~ 2016. 06. 30                                                                         |
| 발주처  |  신대구부산고속도로주식회사 |
| 용역사  | (주)위드이앤오                                                                                            |
| 도면번호 | 26                                                                                                  |

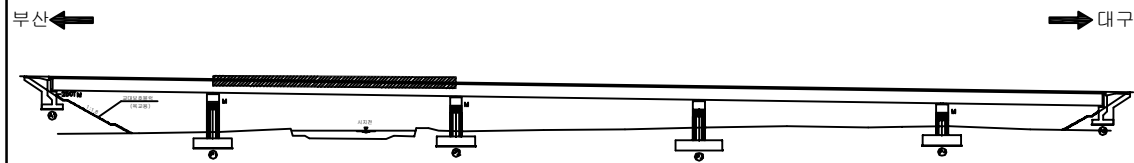
ID:시지교(부산)-거더내부(G2) S2

| 보 수 이 력                                                                             |              |
|-------------------------------------------------------------------------------------|--------------|
|  | 기 존 규 역      |
|  | 신 규 규 역      |
|  | 보수부위재균열      |
|  | 보 수(기보수)     |
|  | 보 수(08. 하반기) |
|  | 보 수(09. 상반기) |
|  | 보 수(09. 하반기) |
|  | 보 수(10. 상반기) |
|  | 보 수(10. 하반기) |
|  | 보 수(11. 상반기) |
|  | 보 수(11. 하반기) |
|  | 보 수(12. 상반기) |
|  | 보 수(12. 하반기) |
|  | 보 수(13. 상반기) |
|  | 보 수(13. 하반기) |
|  | 보 수(14. 상반기) |
|  | 보 수(14. 하반기) |
|  | 보 수(15. 상반기) |
|  | 보 수(15. 하반기) |

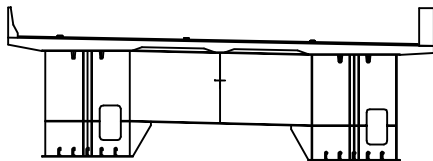
## 순상 현황 표

[illegible]

## KEY PLAN

 


SECTION \_\_\_\_\_

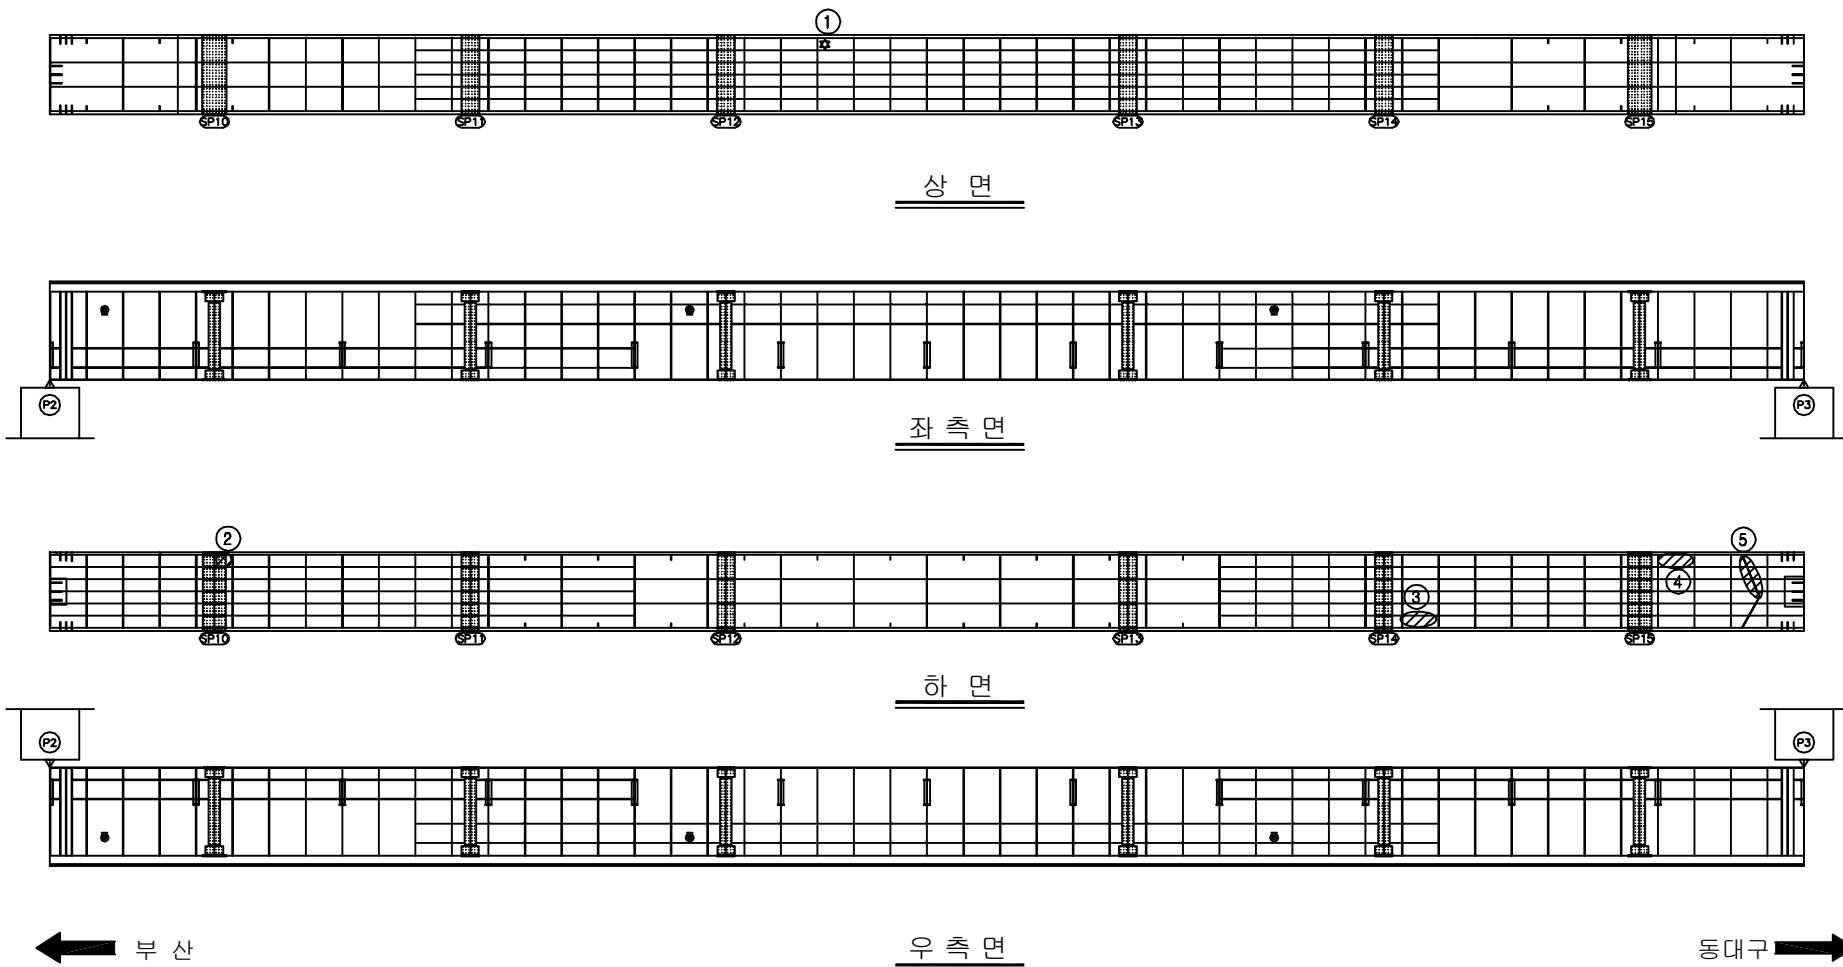


|      |   |
|------|---|
| 용역명  | 2016년 상반기 시설물 정기점검 용역                                                                               |
| 과업기간 | 2016. 04. 18 ~ 2016. 06. 30                                                                         |
| 발주처  |  신대구부산고속도로주식회사 |
| 용역사  | (주)위드이앤오                                                                                            |
| 도면번호 | 27                                                                                                  |

ID:시지교(부산)-거더내부(G2) S3

| 보 수 이 력                                                                             |                 |
|-------------------------------------------------------------------------------------|-----------------|
|  | 기 존 규 역         |
|  | 신 규 규 역         |
|  | 보 수 부 위 재 규 역   |
|  | 보 수 (기 보 수)     |
|  | 보 수 (08. 하 반 기) |
|  | 보 수 (09. 상 반 기) |
|  | 보 수 (09. 하 반 기) |
|  | 보 수 (10. 상 반 기) |
|  | 보 수 (10. 하 반 기) |
|  | 보 수 (11. 상 반 기) |
|  | 보 수 (11. 하 반 기) |
|  | 보 수 (12. 상 반 기) |
|  | 보 수 (12. 하 반 기) |
|  | 보 수 (13. 상 반 기) |
|  | 보 수 (13. 하 반 기) |
|  | 보 수 (14. 상 반 기) |
|  | 보 수 (14. 하 반 기) |
|  | 보 수 (15. 상 반 기) |
|  | 보 수 (15. 하 반 기) |

## 손상 현황 표

[illegible]

### KEY PLAN



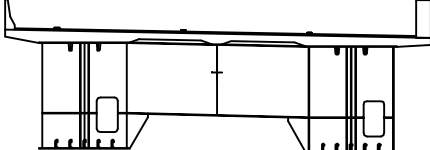
부산 ← → 대구

K200 (K200)

K199 (K199)

 
K201 (K201)

## SECTION

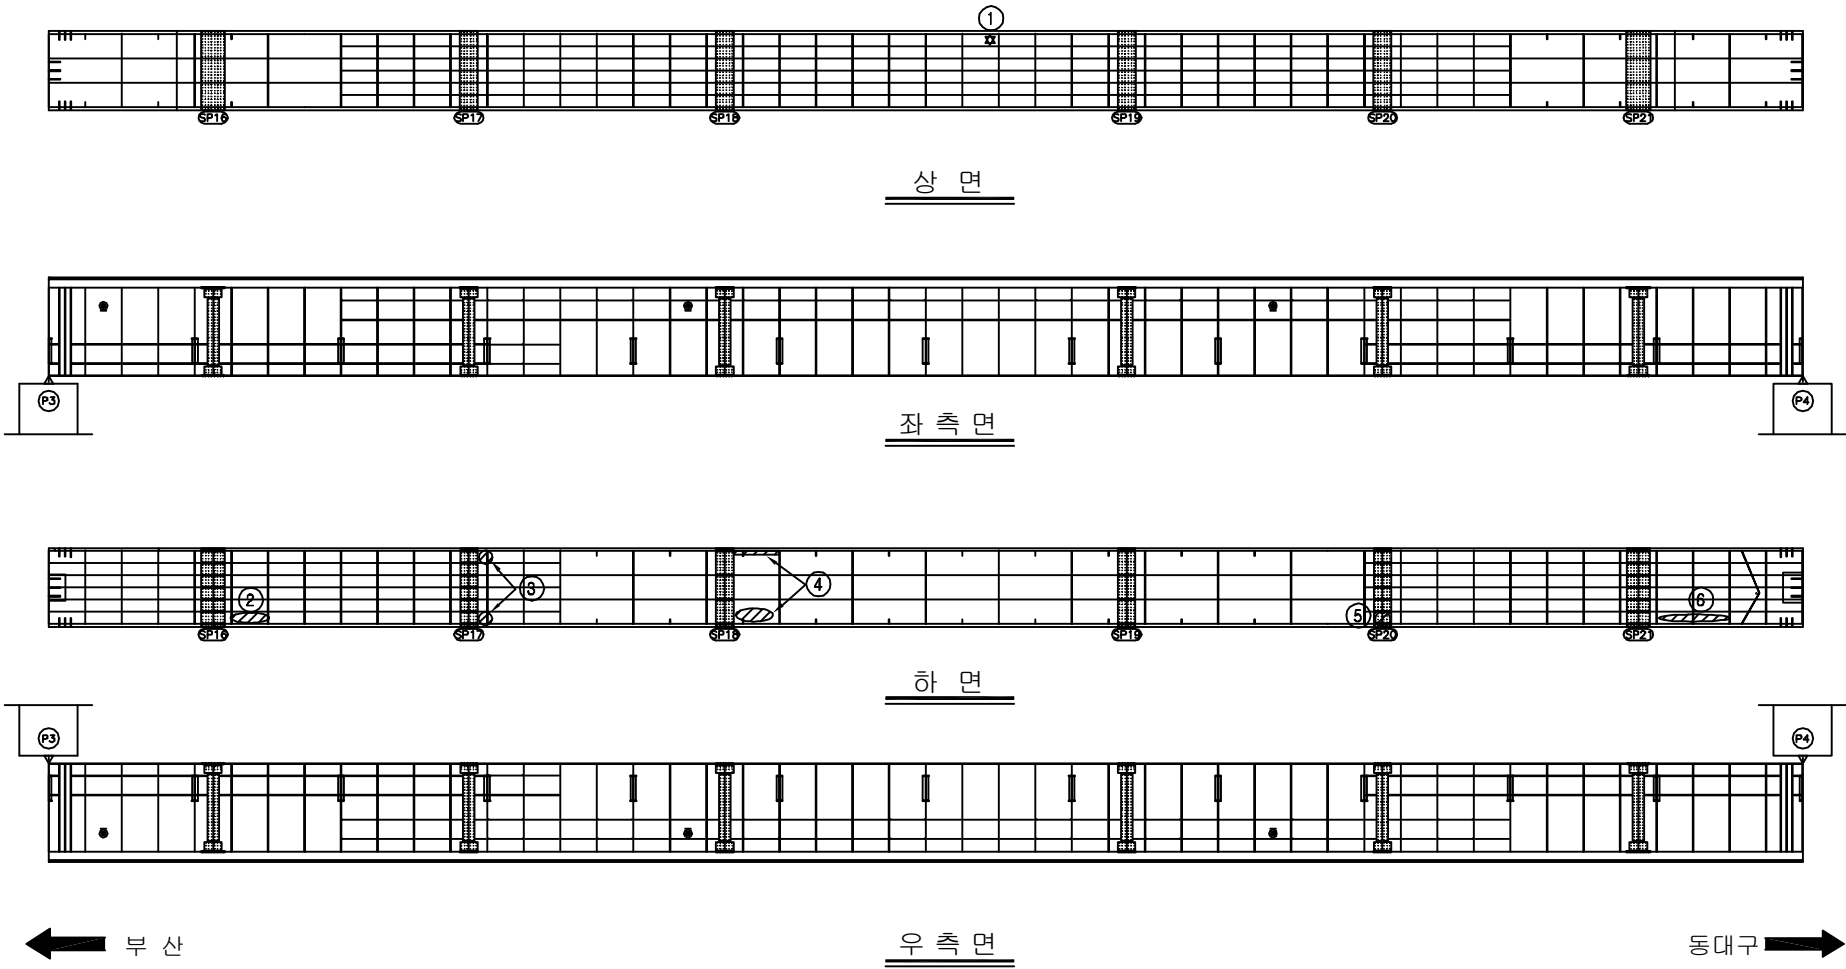


|      |   |
|------|---|
| 용역명  | 2016년 상반기 시설물 정기점검 용역                                                                               |
| 과업기간 | 2016. 04. 18 ~ 2016. 06. 30                                                                         |
| 발주처  |  신대구부산고속도로주식회사 |
| 용역사  | (주)위드이앤오                                                                                            |
| 도면번호 | 28                                                                                                  |

ID:시지교(부산)-거더내부(G2) S4

| 보 수 이 력                                                                             |              |
|-------------------------------------------------------------------------------------|--------------|
|  | 기 존 규 역      |
|  | 신 규 규 역      |
|  | 보수부위재균열      |
|  | 보 수(기보수)     |
|  | 보 수(08. 하반기) |
|  | 보 수(09. 상반기) |
|  | 보 수(09. 하반기) |
|  | 보 수(10. 상반기) |
|  | 보 수(10. 하반기) |
|  | 보 수(11. 상반기) |
|  | 보 수(11. 하반기) |
|  | 보 수(12. 상반기) |
|  | 보 수(12. 하반기) |
|  | 보 수(13. 상반기) |
|  | 보 수(13. 하반기) |
|  | 보 수(14. 상반기) |
|  | 보 수(14. 하반기) |
|  | 보 수(15. 상반기) |
|  | 보 수(15. 하반기) |

## 손상 현황 표

[illegible]

**KEY PLAN**

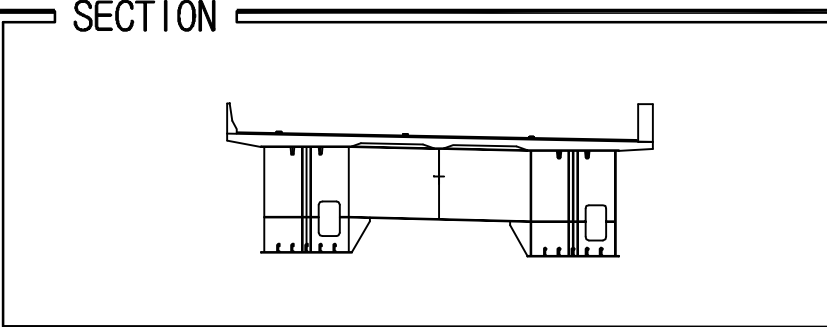
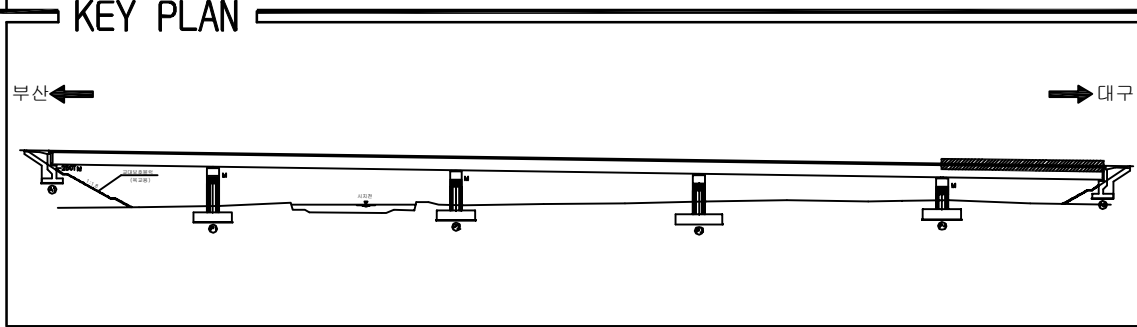
부산 ← → 대구

# SECTION


|      |   |
|------|---|
| 용역명  | 2016년 상반기 시설물 정기점검 용역                                                                               |
| 과업기간 | 2016. 04. 18 ~ 2016. 06. 30                                                                         |
| 발주처  |  신대구부산고속도로주식회사 |
| 용역사  | (주)위드이앤오                                                                                            |
| 도면번호 | 29                                                                                                  |

ID:시지교(부산)-거더내부(G2) S5

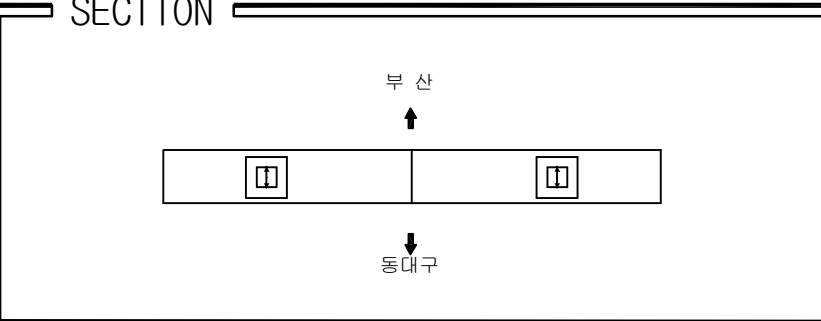
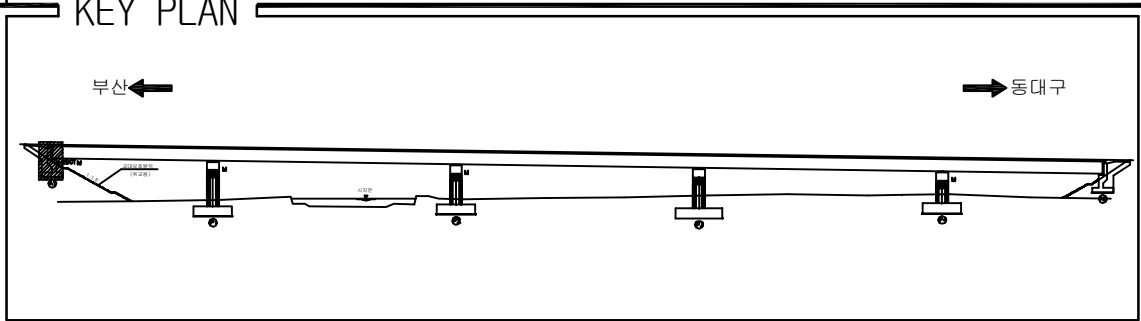


| 보 수 이 력                                                                             |              |
|-------------------------------------------------------------------------------------|--------------|
|  | 기 존 규 열      |
|  | 신 규 규 열      |
|  | 보수부위재규열      |
|  | 보 수(기보수)     |
|  | 보 수(08. 하반기) |
|  | 보 수(09. 상반기) |
|  | 보 수(09. 하반기) |
|  | 보 수(10. 상반기) |
|  | 보 수(10. 하반기) |
|  | 보 수(11. 상반기) |
|  | 보 수(11. 하반기) |
|  | 보 수(12. 상반기) |
|  | 보 수(12. 하반기) |
|  | 보 수(13. 상반기) |
|  | 보 수(13. 하반기) |
|  | 보 수(14. 상반기) |
|  | 보 수(14. 하반기) |
|  | 보 수(15. 상반기) |
|  | 보 수(15. 하반기) |

[illegible]

|      |   |
|------|---|
| 용역명  | 2016년 상반기 시설물 정기점검 용역                                                                               |
| 과업기간 | 2016. 04. 18 ~ 2016. 06. 30                                                                         |
| 발주처  |  신대구부산고속도로주식회사 |
| 용역사  | (주)위드이앤오                                                                                            |
| 도면번호 | 30                                                                                                  |

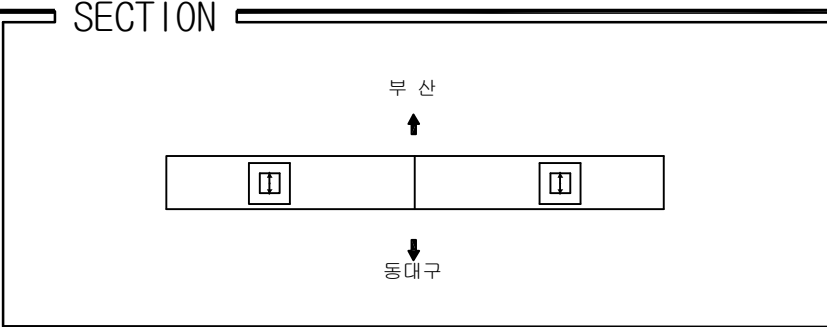
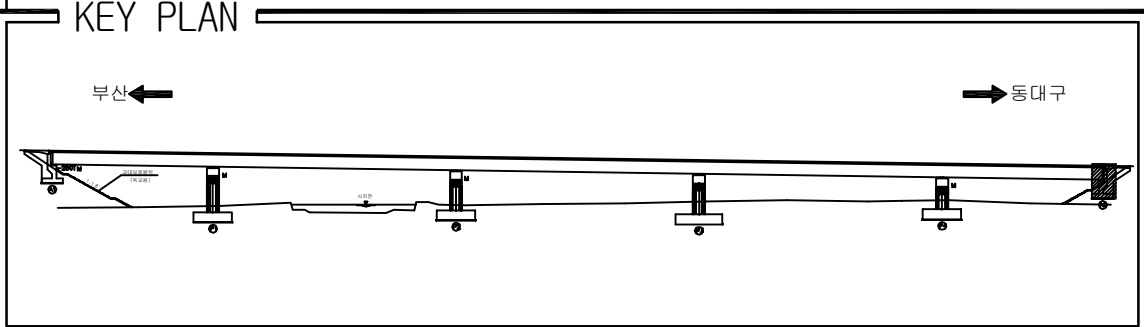
ID:시지교(부산)-교대 A1

[illegible]

|      |   |
|------|---|
| 용역명  | 2016년 상반기 시설물 정기점검 용역                                                                               |
| 과업기간 | 2016. 04. 18 ~ 2016. 06. 30                                                                         |
| 발주처  |  신대구부산고속도로주식회사 |
| 용역사  | (주)위드이앤오                                                                                            |
| 도면번호 | 31                                                                                                  |

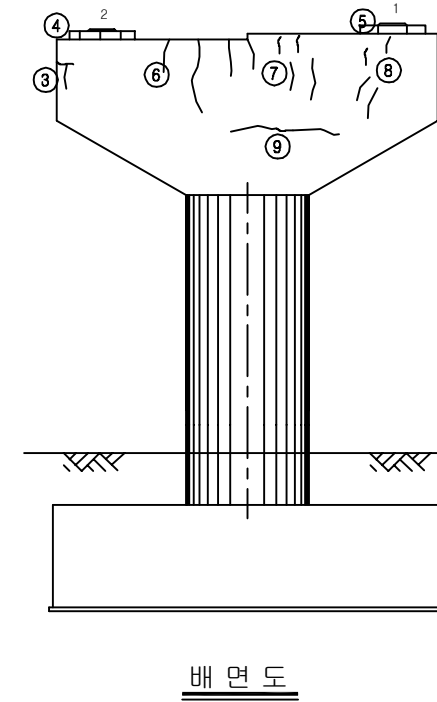
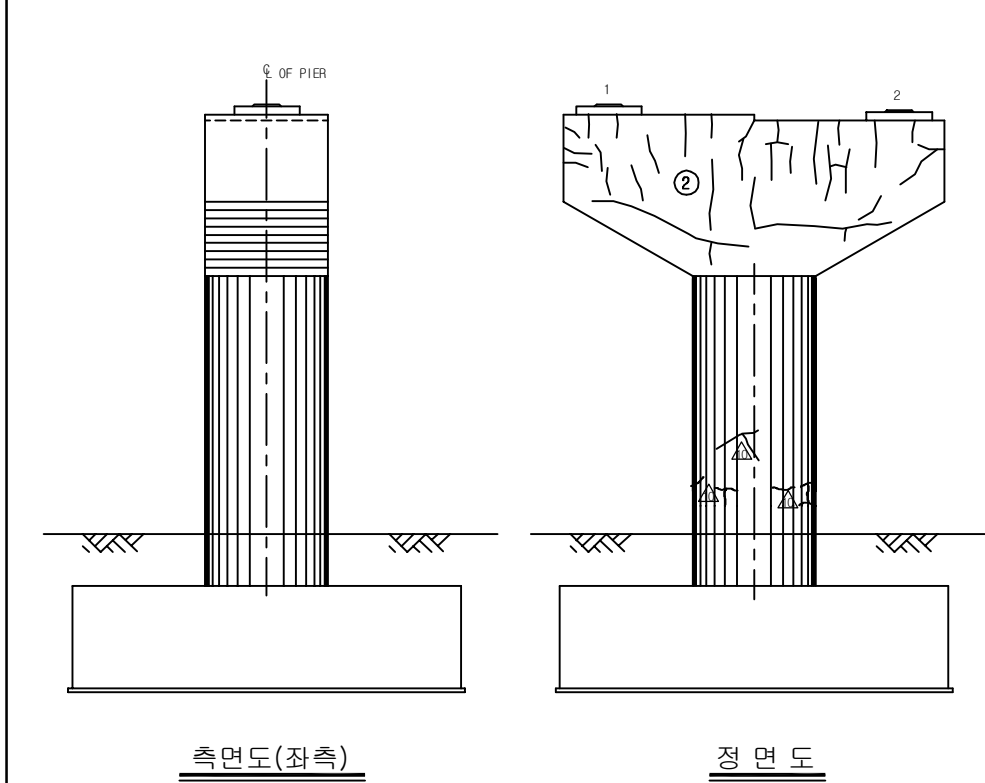


ID:시지교(부산)-교대 A2

[illegible]

|      |   |
|------|---|
| 용역명  | 2016년 상반기 시설물 정기점검 용역                                                                               |
| 과업기간 | 2016. 04. 18 ~ 2016. 06. 30                                                                         |
| 발주처  |  신대구부산고속도로주식회사 |
| 용역사  | (주)위드이앤오                                                                                            |
| 도면번호 | 32                                                                                                  |

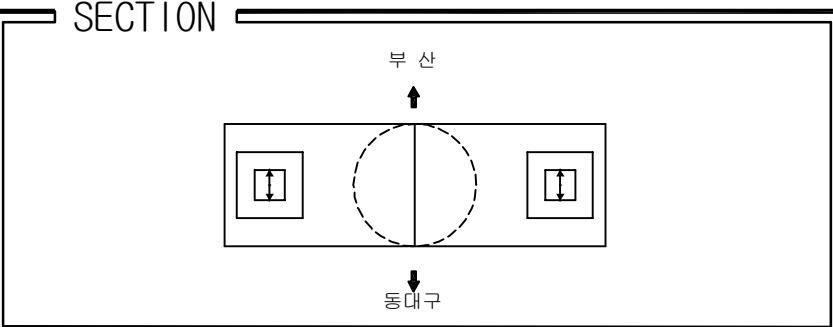
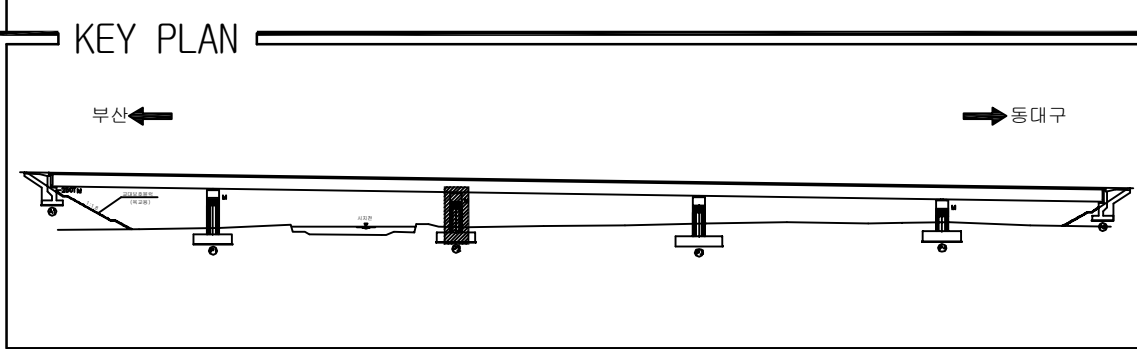
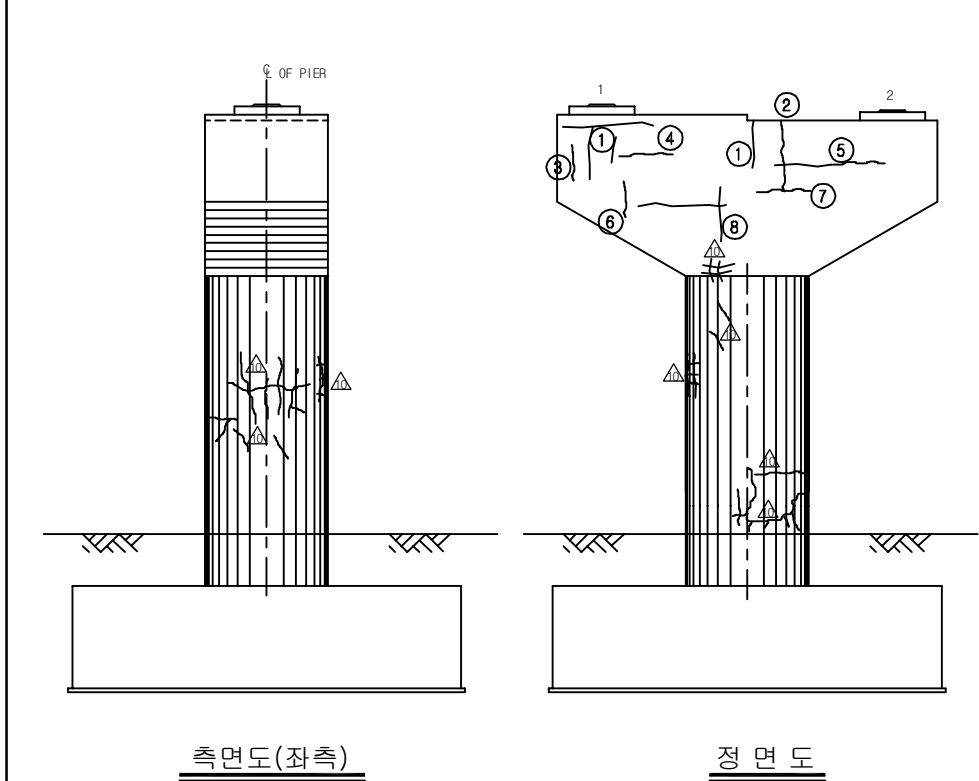
ID:시지교(부산)-교각 P1

[illegible]

|      |   |
|------|---|
| 용역명  | 2016년 상반기 시설물 정기점검 용역                                                                               |
| 과업기간 | 2016. 04. 18 ~ 2016. 06. 30                                                                         |
| 발주처  |  신대구부산고속도로주식회사 |
| 용역사  | (주)위드이앤오                                                                                            |
| 도면번호 | 33                                                                                                  |

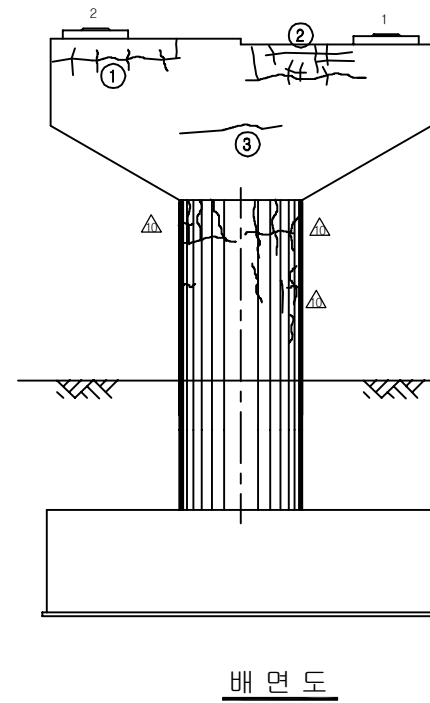
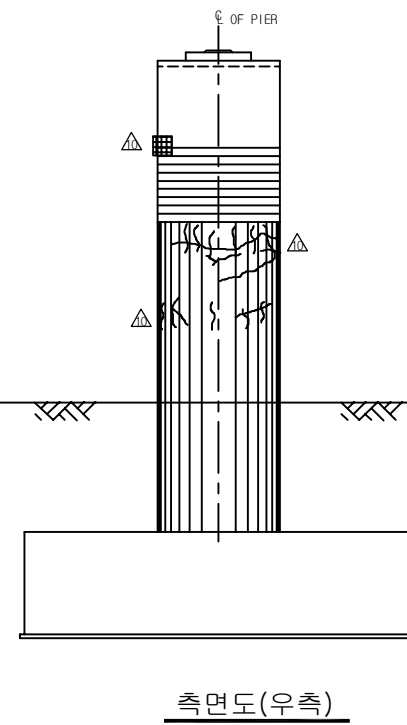
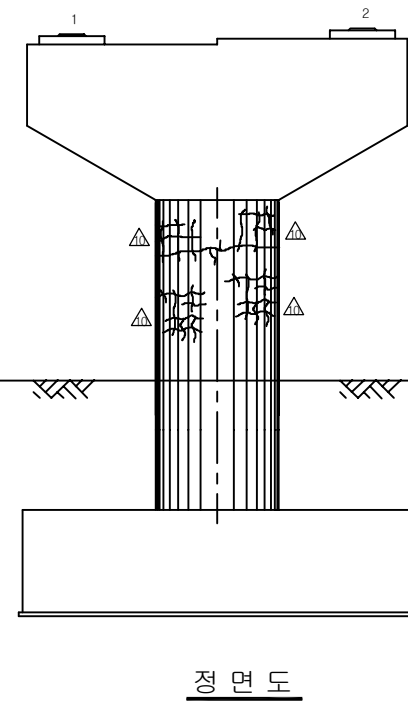
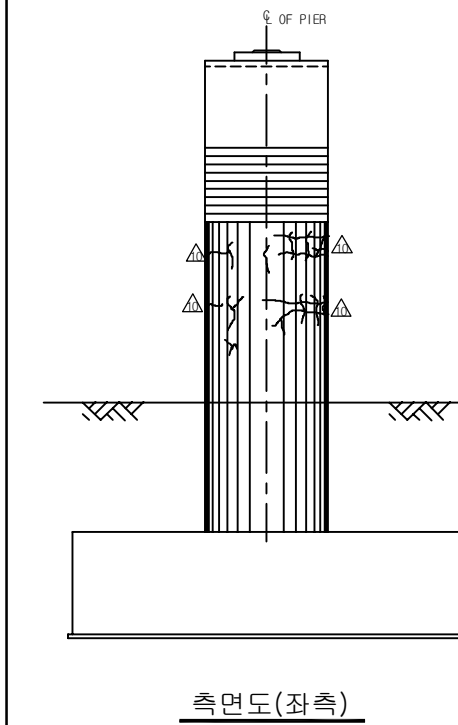
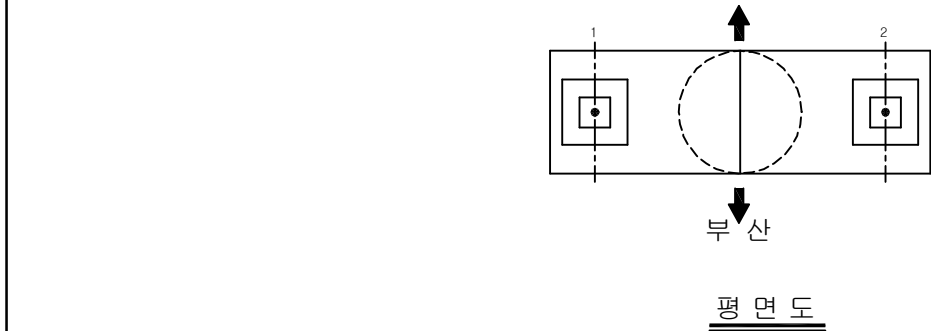


ID:시지교(부산)-교각 P2

[illegible]

|      |   |
|------|---|
| 용역명  | 2016년 상반기 시설물 정기점검 용역                                                                               |
| 과업기간 | 2016. 04. 18 ~ 2016. 06. 30                                                                         |
| 발주처  |  신대구부산고속도로주식회사 |
| 용역사  | (주)위드이앤오                                                                                            |
| 도면번호 | 34                                                                                                  |

ID:시지교(부산)-교각 P3

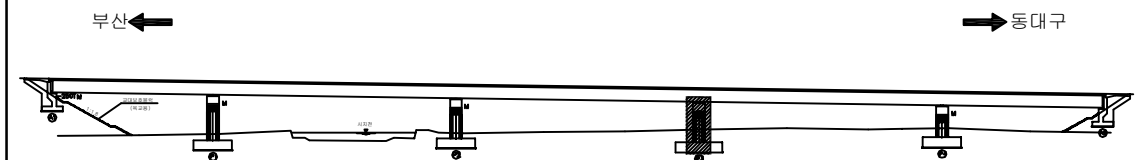


| 보 수 이 려 |              |
|---------|--------------|
|         | 기 존 교 열      |
|         | 신 규 교 열      |
|         | 보수무위재균열      |
|         | 보 수(기보수)     |
|         | 보 수(09. 상반기) |
|         | 보 수(09. 하반기) |
|         | 보 수(10. 상반기) |
|         | 보 수(10. 하반기) |
|         | 보 수(11. 상반기) |
|         | 보 수(11. 하반기) |
|         | 보 수(12. 상반기) |
|         | 보 수(12. 하반기) |
|         | 보 수(13. 상반기) |
|         | 보 수(13. 하반기) |
|         | 보 수(14. 상반기) |
|         | 보 수(14. 하반기) |
|         | 보 수(15. 상반기) |
|         | 보 수(15. 하반기) |

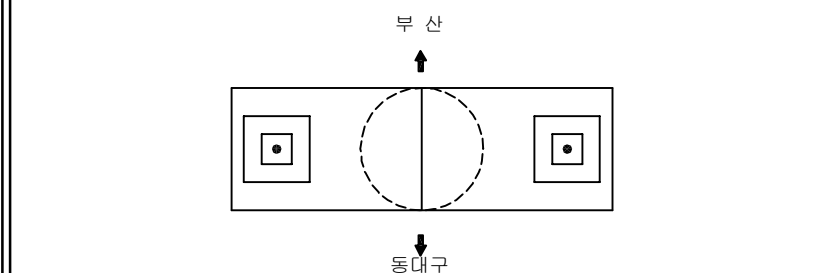
[illegible]

주) 손상의 폭과 길이는 m 이며, 단 균열의 폭은 mm 임

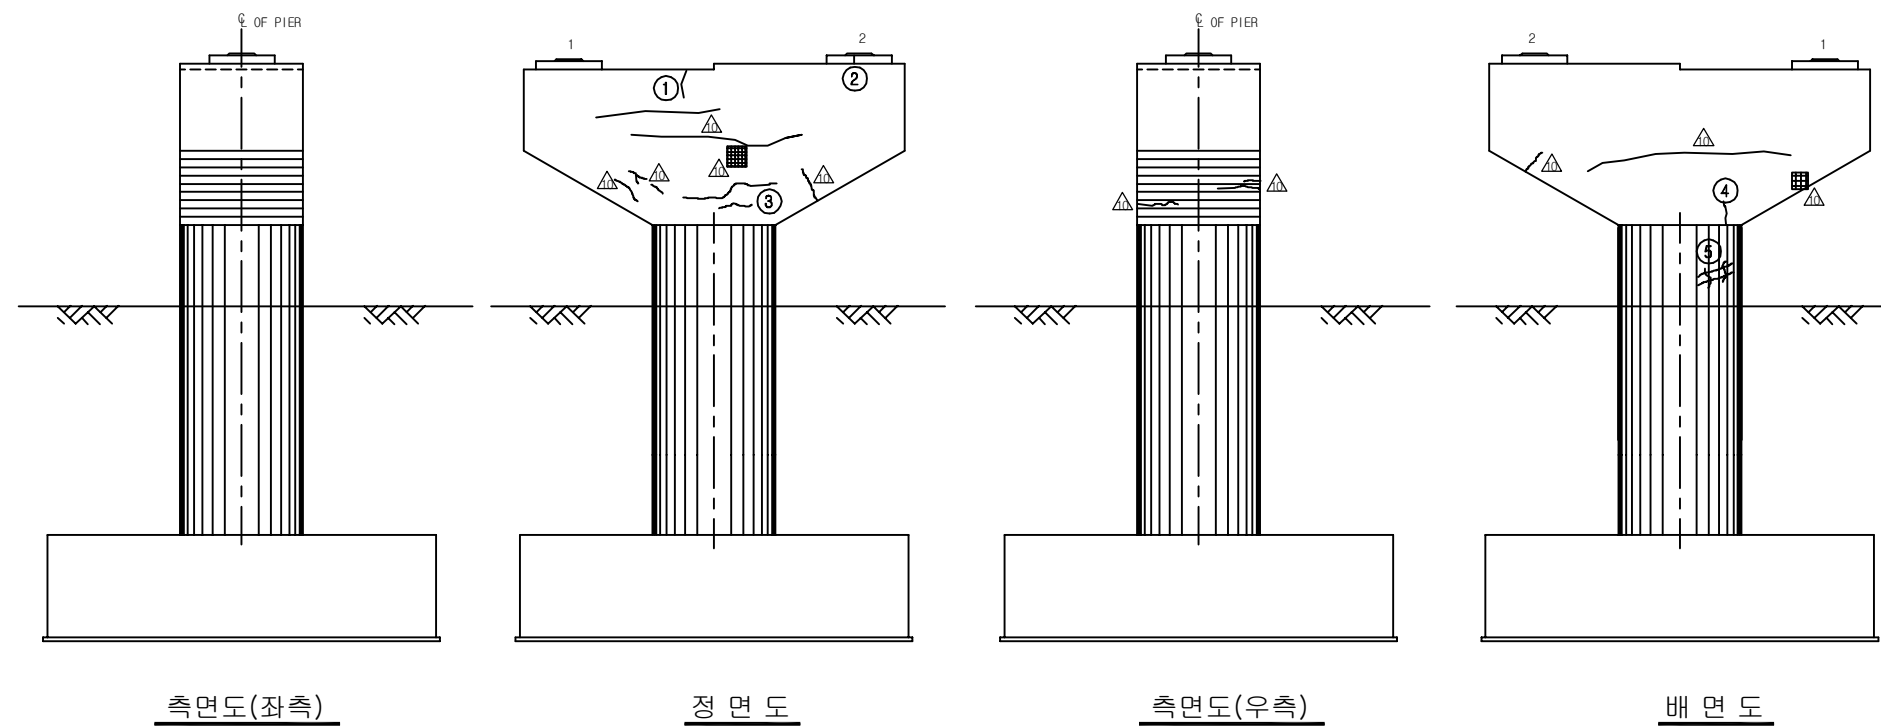
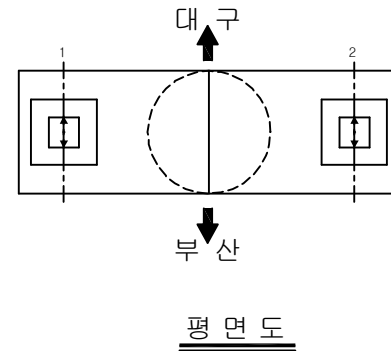
## KEY PLAN

 


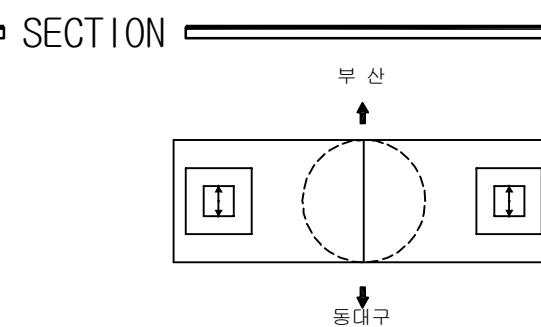
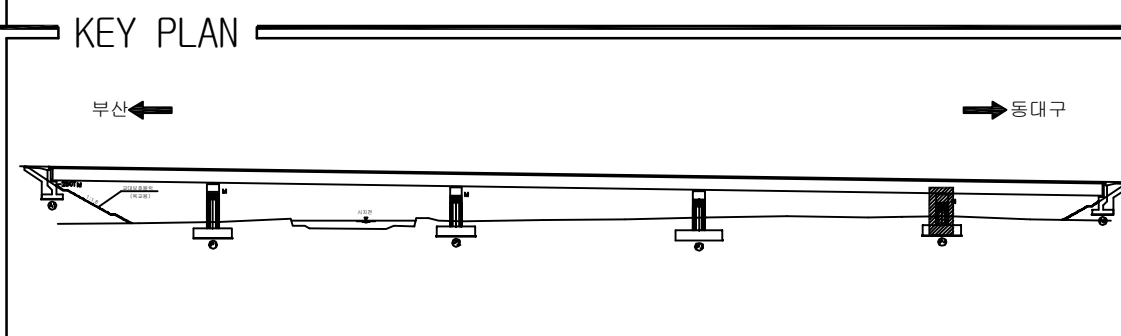
## SECTION \_\_\_\_\_



|      |   |
|------|---|
| 용역명  | 2016년 상반기 시설물 정기점검 용역                                                                               |
| 과업기간 | 2016. 04. 18 ~ 2016. 06. 30                                                                         |
| 발주처  |  신대구부산고속도로주식회사 |
| 용역사  | (주)위드이앤오                                                                                            |
| 도면번호 | 35                                                                                                  |



| 보 수 이 령   |              |
|---|--------------|
|                                                                                      | 기 준 규 령      |
|                                                                                      | 신 규 규 령      |
|                                                                                      | 보수무위재균율      |
|   | 보 수(기보수)     |
|   | 보 수(08. 하반기) |
|   | 보 수(09. 상반기) |
|   | 보 수(09. 하반기) |
|   | 보 수(10. 상반기) |
|   | 보 수(10. 하반기) |
|   | 보 수(11. 상반기) |
|   | 보 수(11. 하반기) |
|   | 보 수(12. 상반기) |
|   | 보 수(12. 하반기) |
|   | 보 수(13. 상반기) |
|   | 보 수(13. 하반기) |
|   | 보 수(14. 상반기) |
|   | 보 수(14. 하반기) |
|   | 보 수(15. 상반기) |
|   | 보 수(15. 하반기) |

[illegible]

|      |   |
|------|---|
| 용역명  | 2016년 상반기 시설물 정기점검 용역                                                                               |
| 과업기간 | 2016. 04. 18 ~ 2016. 06. 30                                                                         |
| 발주처  |  신대구부산고속도로주식회사 |
| 용역사  | (주)위드이앤오                                                                                            |
| 도면번호 | 36                                                                                                  |