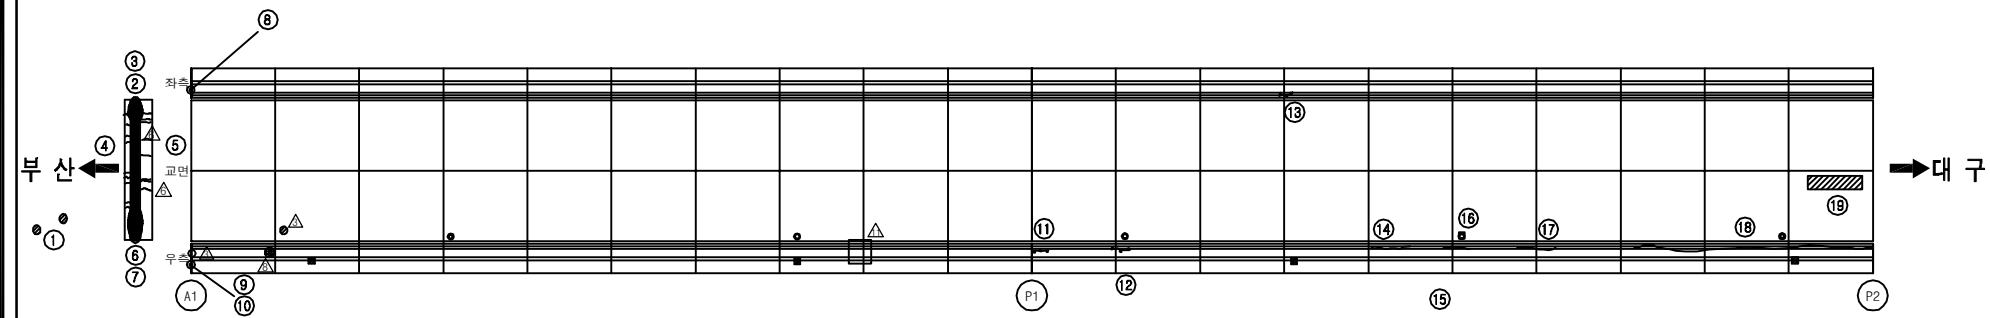
 


1. 고정대교

ID:고정대교(대구)-교면포장 S1~S2




교면포장


보 수 이 력	
	기 존 규 칙
	신 규 규 칙
	보수부위재검열
	보 수(기보수)
	보 수(08. 하반기)
	보 수(09. 상반기)
	보 수(09. 하반기)
	보 수(10. 상반기)
	보 수(10. 하반기)
	보 수(11. 상반기)
	보 수(11. 하반기)
	보 수(12. 상반기)
	보 수(12. 하반기)
	보 수(13. 상반기)
	보 수(13. 하반기)
	보 수(14. 상반기)
	보 수(14. 하반기)
	보 수(15. 상반기)
	보 수(15. 하반기)

[illegible]

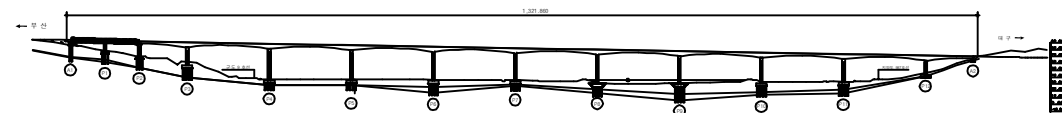KEY PLAN




~~SECTION~~

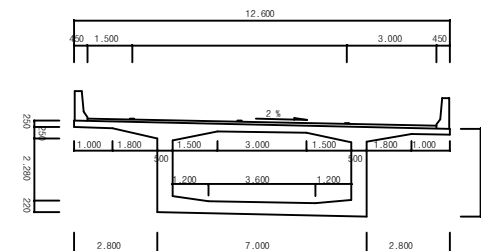

용역명	2016년 상반기 시설물 정기점검 용역
과업기간	2016. 04. 18 ~ 2016. 06. 30
발주처	 신대구부산고속도로주식회사
용역사	(주)위드이앤오
도면번호	001

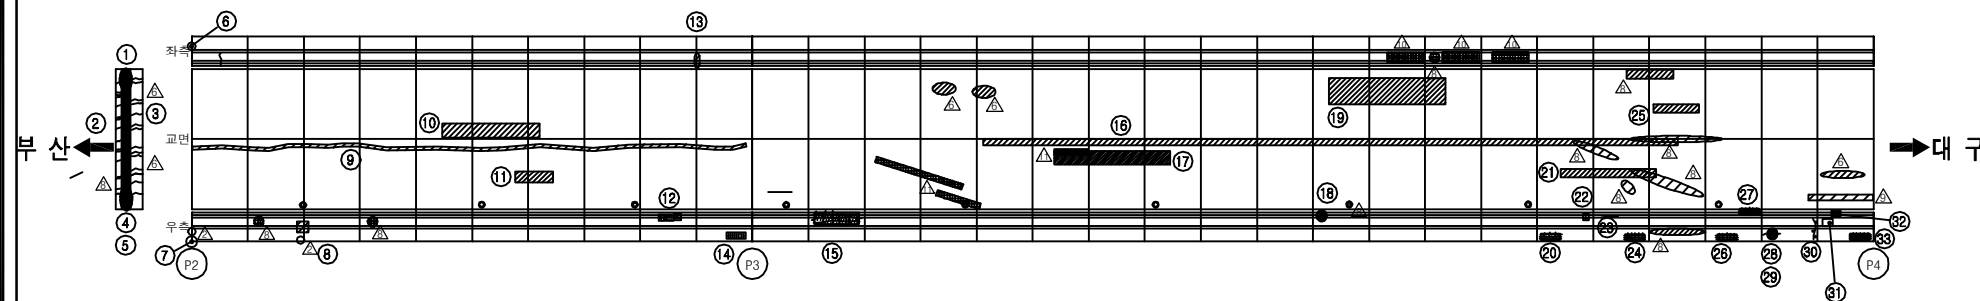ID:고정대교(대구)-교면포장 S3~S4




교면포장


보 수 이 력	
①	보 수(기보수)
②	보 수(08. 하반기)
③	보 수(09. 상반기)
④	보 수(09. 하반기)
⑤	보 수(10. 상반기)
⑥	보 수(10. 하반기)
⑦	보 수(11. 상반기)
⑧	보 수(11. 하반기)
⑨	보 수(12. 상반기)
⑩	보 수(12. 하반기)
⑪	보 수(13. 상반기)
⑫	보 수(13. 하반기)
⑬	보 수(14. 상반기)
⑭	보 수(14. 하반기)
⑮	보 수(15. 상반기)
⑯	보 수(15. 하반기)

[illegible]

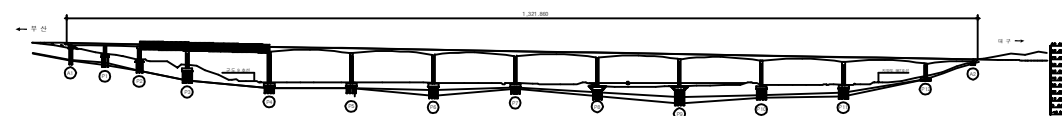KEY PLAN



~~SECTION~~

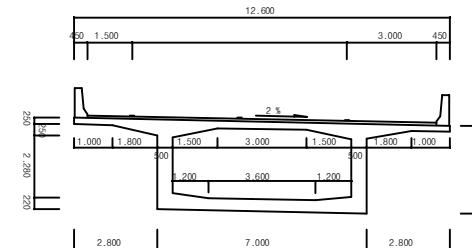

용역명	2016년 상반기 시설물 정기점검 용역
과업기간	2016. 04. 18 ~ 2016. 06. 30
발주처	 신대구부산고속도로주식회사
용역사	(주)위드이앤오
도면번호	002

ID:고정대교(대구)-교면포장 S5~S6

손상 현황 표

[illegible]


용역명	2016년 상반기 시설물 정기점검 용역
과업기간	2016. 04. 18 ~ 2016. 06. 30
발주처	 신대구부산고속도로주식회사
용역사	(주)위드이앤오
도면번호	003

부 산 ←


→ 대 구

교면포장

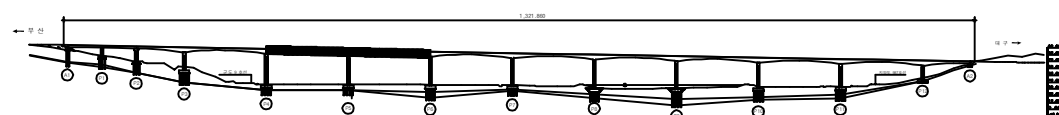
KEY PLAN



~~SECTION~~

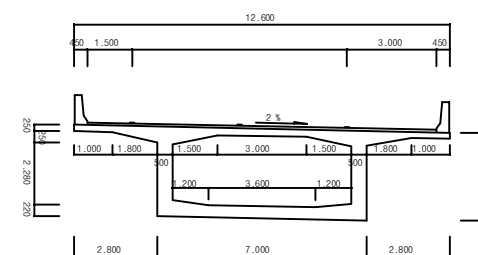

ID:고정대교(대구)-교면포장 S7~S8

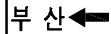

→ 대 구


교면포장

보 수 이 력	
	기 존 규 열
	신 규 규 열
	보수부위재규열
	보 수(기보수)
	보 수(08. 하반기)
	보 수(09. 상반기)
	보 수(09. 하반기)
	보 수(10. 상반기)
	보 수(10. 하반기)
	보 수(11. 상반기)
	보 수(11. 하반기)
	보 수(12. 상반기)
	보 수(12. 하반기)
	보 수(13. 상반기)
	보 수(13. 하반기)
	보 수(14. 상반기)
	보 수(14. 하반기)
	보 수(15. 상반기)
	보 수(15. 하반기)


[illegible]

주) 손상의 폭과 길이는 m 이며, 단 균열의 폭은 mm 임

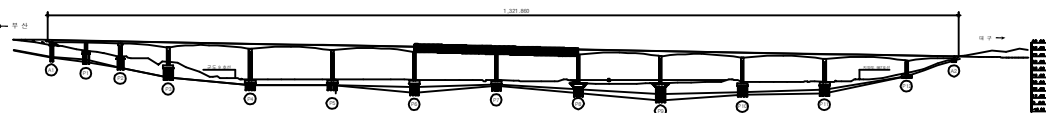KEY PLAN



SECTION

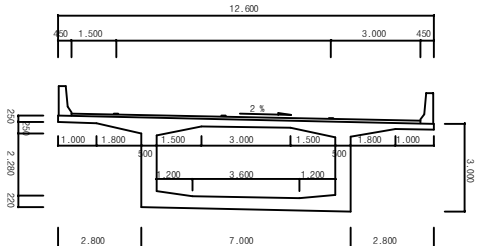



용역명	2016년 상반기 시설물 정기점검 용역
과업기간	2016. 04. 18 ~ 2016. 06. 30
발주처	 신대구부산고속도로주식회사
용역사	(주)위드이앤오
도면번호	004

ID:고정대교(대구)-교면포장 S9~S10


손상 현황 표

번호	심(N) 구(P)	손상내용	손상현황						결함 상태	손상 물량	비고
			폭	길이	너비	물량	단위	개소			
1	구	패임		0.10	0.10	0.01	m ²	1		0.01	
2	구	포장망상균열		1.00	6.00	6.00	m ²	1		6.00	
3	구	백태		0.10	0.20	0.02	m ²	1		0.02	하자
4	구	철근노출		0.20		0.20	m	1		0.20	하자
5	구	균열	0.10	10.00		10.00	m	1		10.00	하자
6	구	백태		0.10	0.40	0.04	m ²	1		0.04	하자
7	구	균열	0.10	1.50		1.50	m	1		1.50	하자
8	구	균열	0.10	3.00		3.00	m	1		3.00	하자
9	구	균열부백태	0.10	18.00		18.00	m	1		18.00	하자
10	구	균열	0.10	9.00		9.00	m	3		27.00	하자
11	구	아스콘 균열		47.00		47.00	m	1		47.00	
12	구	멀리네이터 파손				1.00	개소	1		1.00	
13	구	균열부백태	0.10	0.40		0.40	m	1		0.40	하자
14	구	균열	0.10	11.00		11.00	m	1		11.00	하자
15	구	철근노출		0.20		0.20	m	1		0.20	하자
16	구	균열	0.10	5.00		5.00	m	1		5.00	하자
17	구	균열	0.10	3.00		3.00	m	1		3.00	하자
18	구	라벨링(경미)		1.00	3.00	3.00	m ²	1		3.00	
19	구	라벨링(경미)		1.00	3.00	3.00	m ²	1		3.00	
20	구	균열	0.10	33.00		33.00	m	1		33.00	하자
21	구	패임		0.10	0.30	0.03	m ²	4		0.12	
22	구	패임		0.10	3.00	0.30	m ²	1		0.30	
23	구	패임(경미)		0.10	0.10	0.01	m ²	2		0.02	
24	구	아스콘 균열		20.00		20.00	m	1		20.00	
25	구	백태		0.10	0.10	0.01	m ²	1		0.01	하자
26	구	균열	0.20	0.70		0.70	m	1		0.70	하자
27	구	철근노출		0.20		0.20	m	1		0.20	하자
28	구	포장망상균열		3.00	9.00	27.00	m ²	1		27.00	
29	구	균열	0.20	4.00		4.00	m	1		4.00	하자
30	구	균열	0.10	1.00		1.00	m	2		2.00	하자
31	구	패임		0.10	0.10	0.01	m ²	2		0.02	
32	구	라벨링		1.00	5.00	5.00	m ²	1		5.00	
33	구	라벨링		0.10	1.00	0.10	m ²	1		0.10	
34	구	균열부백태	0.20	0.40		0.40	m	1		0.40	하자
35	구	균열부백태	0.10	2.00		2.00	m	1		2.00	하자

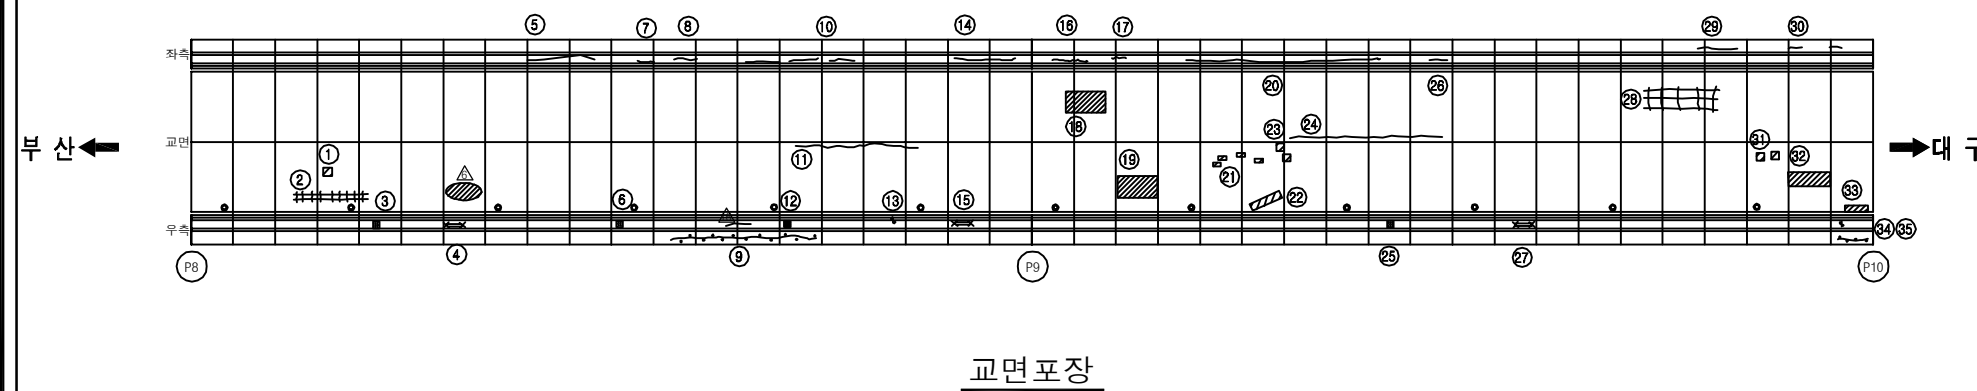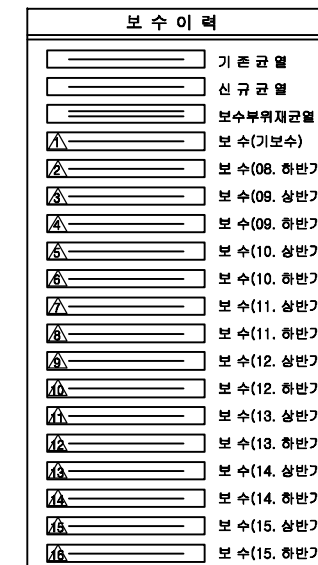
주) 손상의 폭과 길이는 m 이며, 단 균열의 폭은 mm 임



KEY PLAN

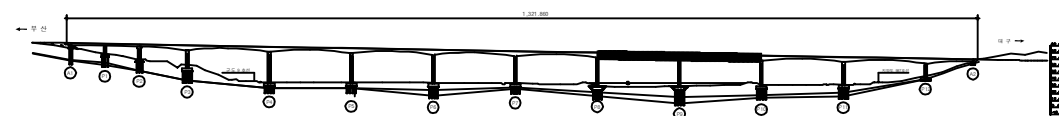

~~SECTION~~

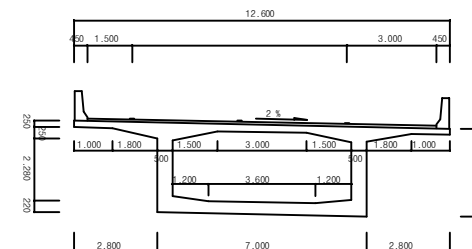

용역명	2016년 상반기 시설물 정기점검 용역
과업기간	2016. 04. 18 ~ 2016. 06. 30
발주처	 신대구부산고속도로주식회사
용역사	(주)위드이앤오
도면번호	005

ID:고정대교(대구)-교면포장 S11~S12




교면포장


보 수 이 려	
	기 존 규 월
	신 규 규 월
	보수부위재균열
	보 수(기보수)
	보 수(08. 하반기)
	보 수(09. 상반기)
	보 수(09. 하반기)
	보 수(10. 상반기)
	보 수(10. 하반기)
	보 수(11. 상반기)
	보 수(11. 하반기)
	보 수(12. 상반기)
	보 수(12. 하반기)
	보 수(13. 상반기)
	보 수(13. 하반기)
	보 수(14. 상반기)
	보 수(14. 하반기)
	보 수(15. 상반기)
	보 수(15. 하반기)

[illegible]

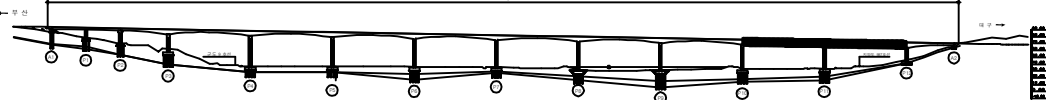KEY PLANS




SECTION

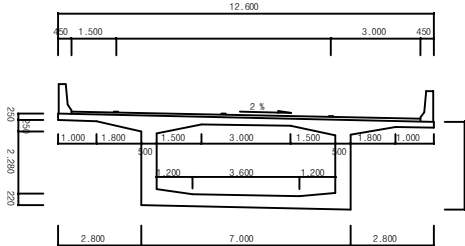

용역명	2016년 상반기 시설물 정기점검 용역
과업기간	2016. 04. 18 ~ 2016. 06. 30
발주처	 신대구부산고속도로주식회사
용역사	(주)위드이앤오
도면번호	006

ID:고정대교(대구)-교면포장 S13

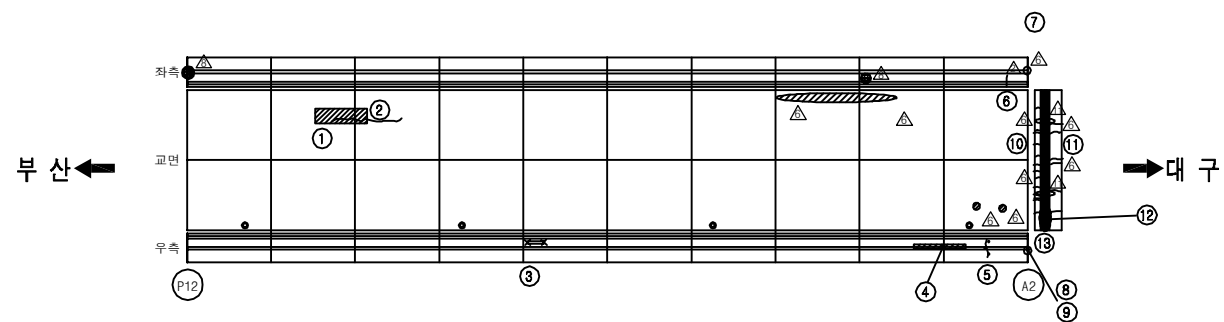*신축이음장치 전구간 소음심함



교면포장


보수이력

_____	기 존 근 역
_____	신 구 근 역
_____	보 수 부 위 재 근 역
① _____	보 수 (기 보 수)
② _____	보 수 (08. 하반기)
③ _____	보 수 (09. 상반기)
④ _____	보 수 (09. 하반기)
⑤ _____	보 수 (10. 상반기)
⑥ _____	보 수 (10. 하반기)
⑦ _____	보 수 (11. 상반기)
⑧ _____	보 수 (11. 하반기)
⑨ _____	보 수 (12. 상반기)
⑩ _____	보 수 (12. 하반기)
⑪ _____	보 수 (13. 상반기)
⑫ _____	보 수 (13. 하반기)
⑬ _____	보 수 (14. 상반기)
⑭ _____	보 수 (14. 하반기)
⑮ _____	보 수 (15. 상반기)
⑯ _____	보 수 (15. 하반기)


손상 현황 표

[illegible]

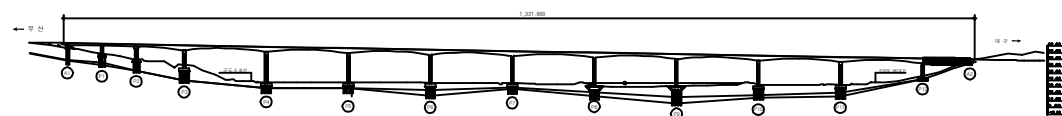KEY PLAN




~~SECTION~~

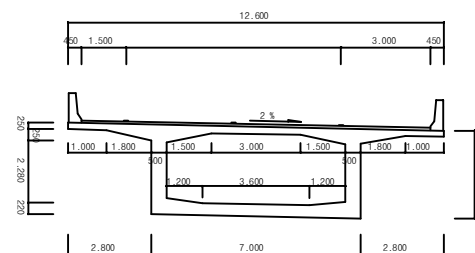


용역명	2016년 상반기 시설물 정기점검 용역
과업기간	2016. 04. 18 ~ 2016. 06. 30
발주처	 신대구부산고속도로주식회사
용역사	(주)위드이앤오
도면번호	007

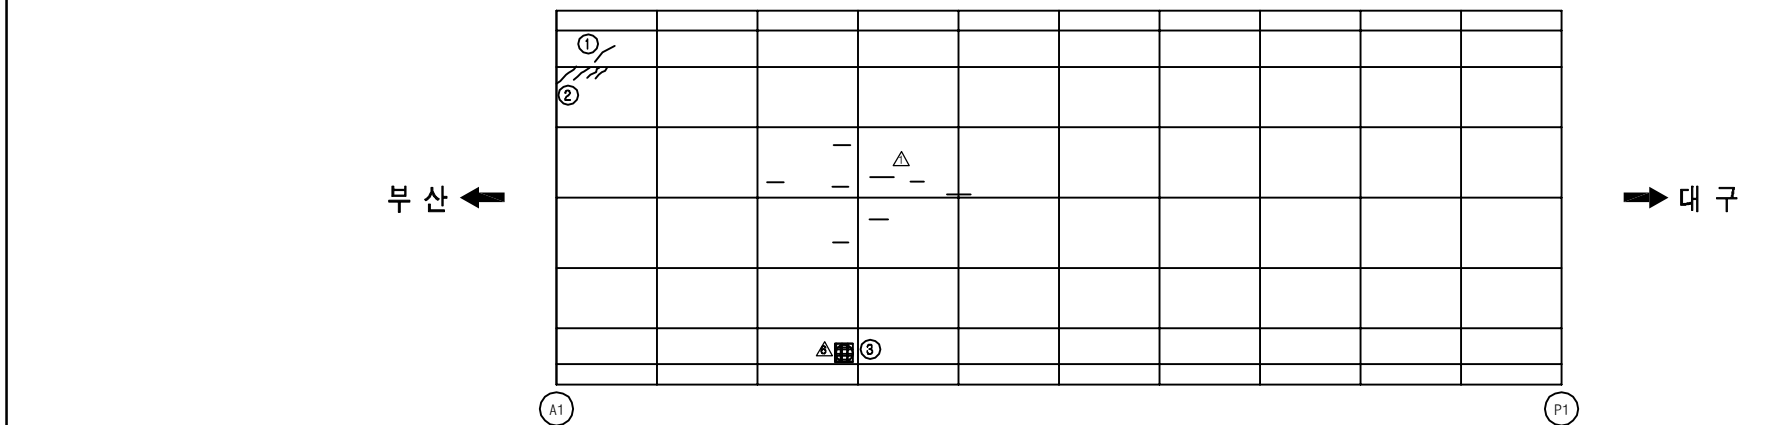
ID:고정대교(대구)-거더외부 S1



KEY PLAN

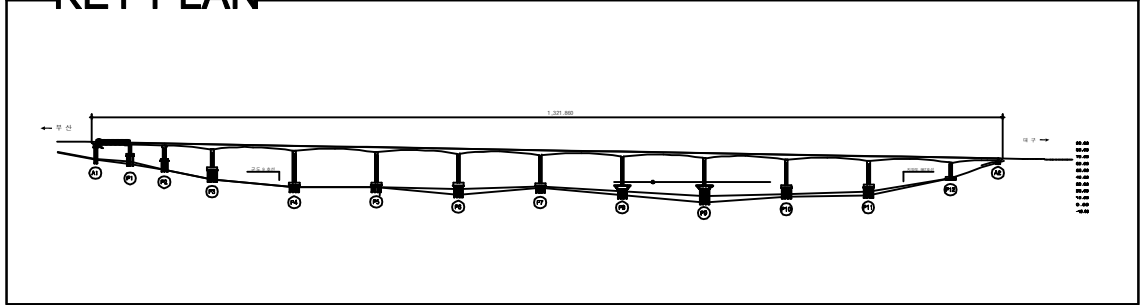

SECTION

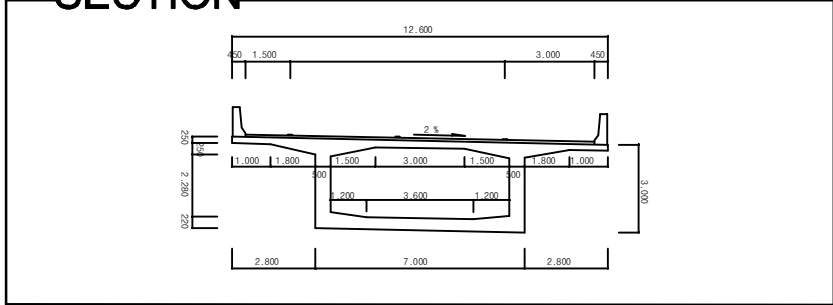


보 수 이 력	
	기 존 규 역
	신 규 규 역
	보수부위재균열
	보 수(기보수)
	보 수(08. 하반기)
	보 수(09. 상반기)
	보 수(09. 하반기)
	보 수(10. 상반기)
	보 수(10. 하반기)
	보 수(11. 상반기)
	보 수(11. 하반기)
	보 수(12. 상반기)
	보 수(12. 하반기)
	보 수(13. 상반기)
	보 수(13. 하반기)
	보 수(14. 상반기)
	보 수(14. 하반기)
	보 수(15. 상반기)
	보 수(15. 하반기)










손상 현황 표

[illegible]

용역명	2016년 상반기 시설물 정기점검 용역
과업기간	2016. 04. 18 ~ 2016. 06. 30
발주처	 신대구부산고속도로주식회사
용역사	(주)위드이앤오
도면번호	008

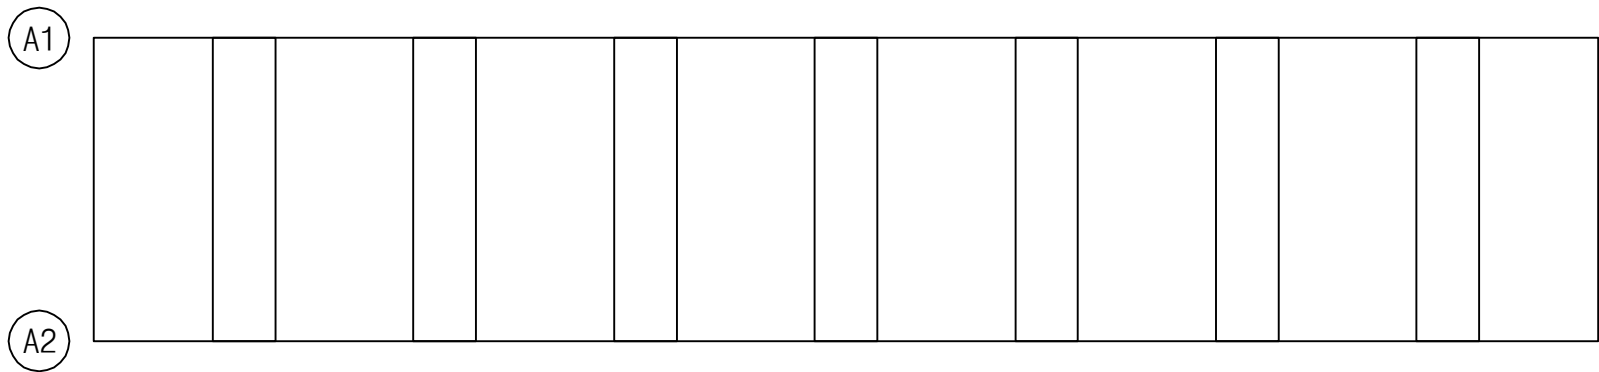         ID:고정대교(대구)-거더외부 S2




보 수 이 력	
	기 존 규 율
	신 규 규 율
	보수부위재균열
 	보 수(기보수)
 	보 수(08. 하반기)
 	보 수(09. 상반기)
 	보 수(09. 하반기)
 	보 수(10. 상반기)
 	보 수(10. 하반기)
 	보 수(11. 상반기)
 	보 수(11. 하반기)
 	보 수(12. 상반기)
 	보 수(12. 하반기)
 	보 수(13. 상반기)
 	보 수(13. 하반기)
 	보 수(14. 상반기)
 	보 수(14. 하반기)
 	보 수(15. 상반기)
 	보 수(15. 하반기)

[illegible]



용역명	2016년 상반기 시설물 정기점검 용역
과업기간	2016. 04. 18 ~ 2016. 06. 30
발주처	 신대구부산고속도로주식회사
용역사	(주)위드이앤오
도면번호	009

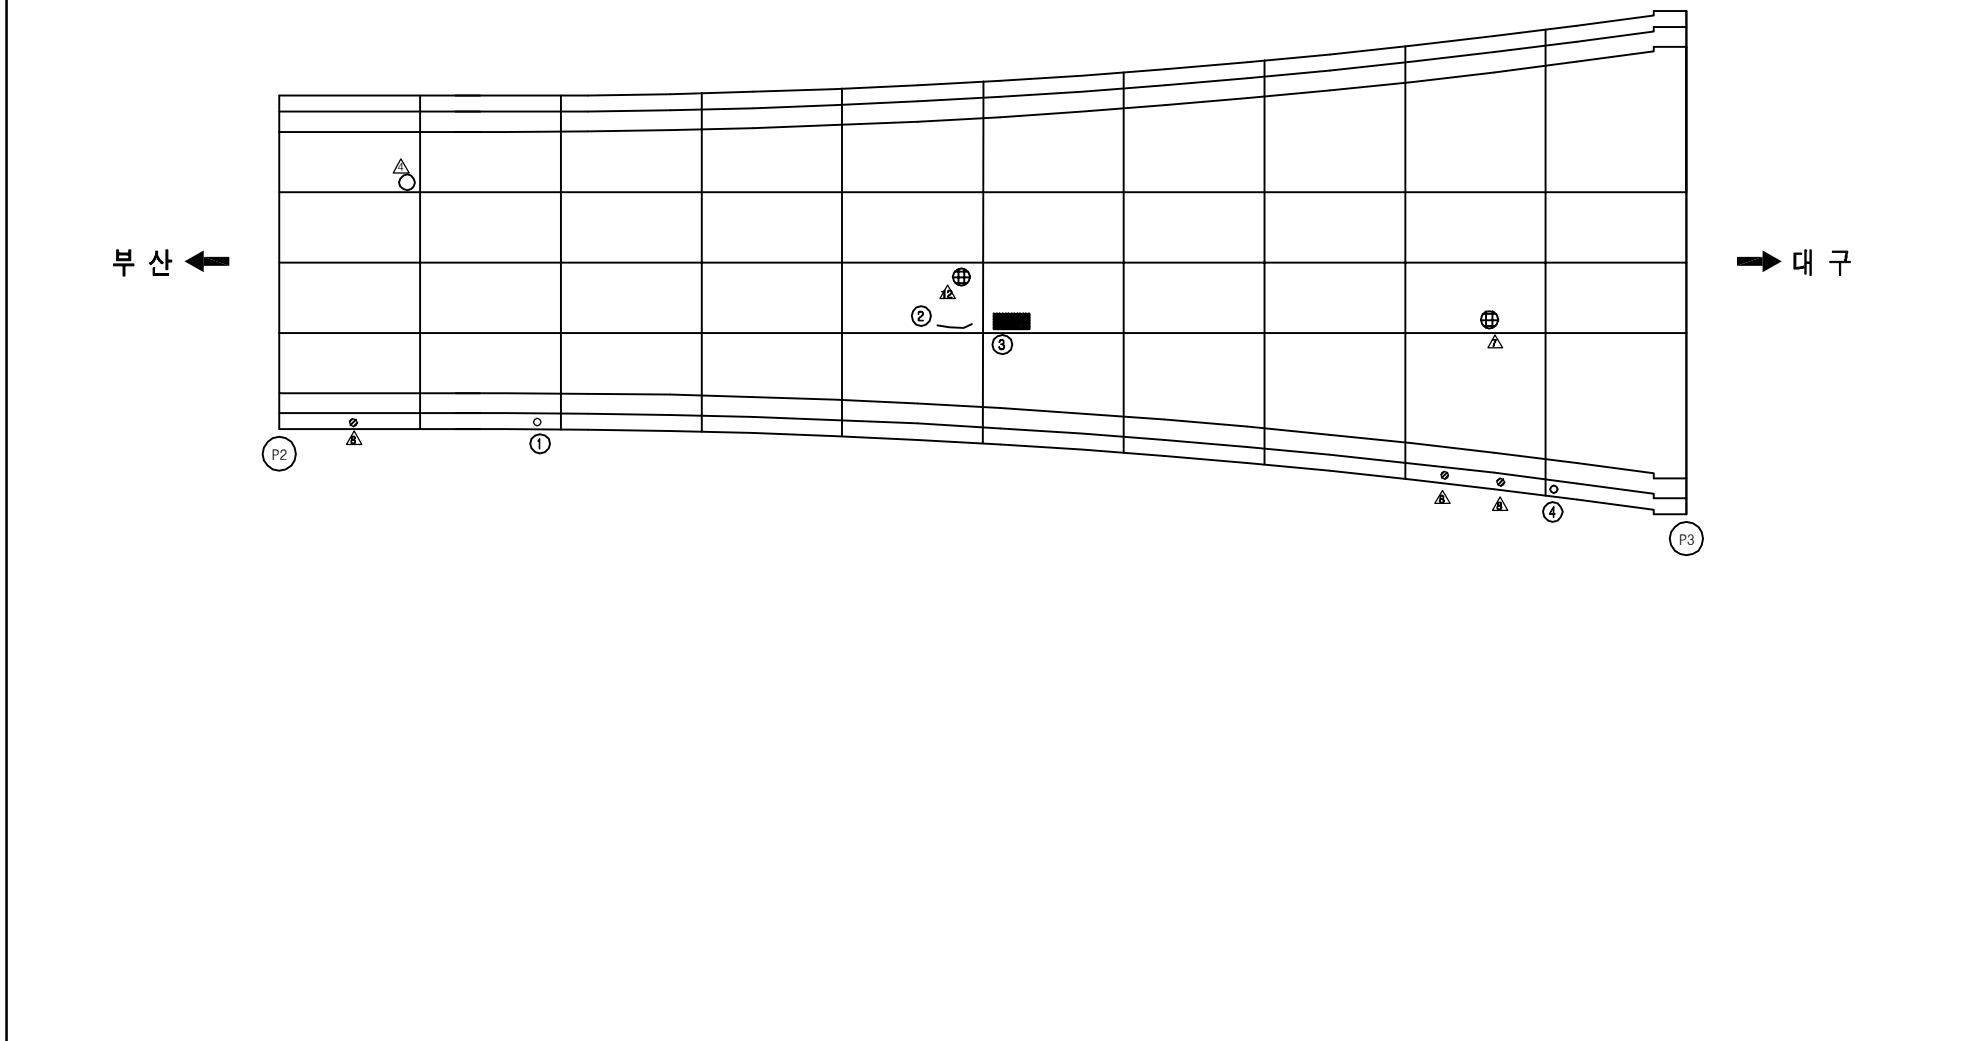ID:고정대교(대구)-거더외부 S3

[illegible]

용역명	2016년 상반기 시설물 정기점검 용역
과업기간	2016. 04. 18 ~ 2016. 06. 30
발주처	 신대구부산고속도로주식회사
용역사	(주)위드이앤오
도면번호	010

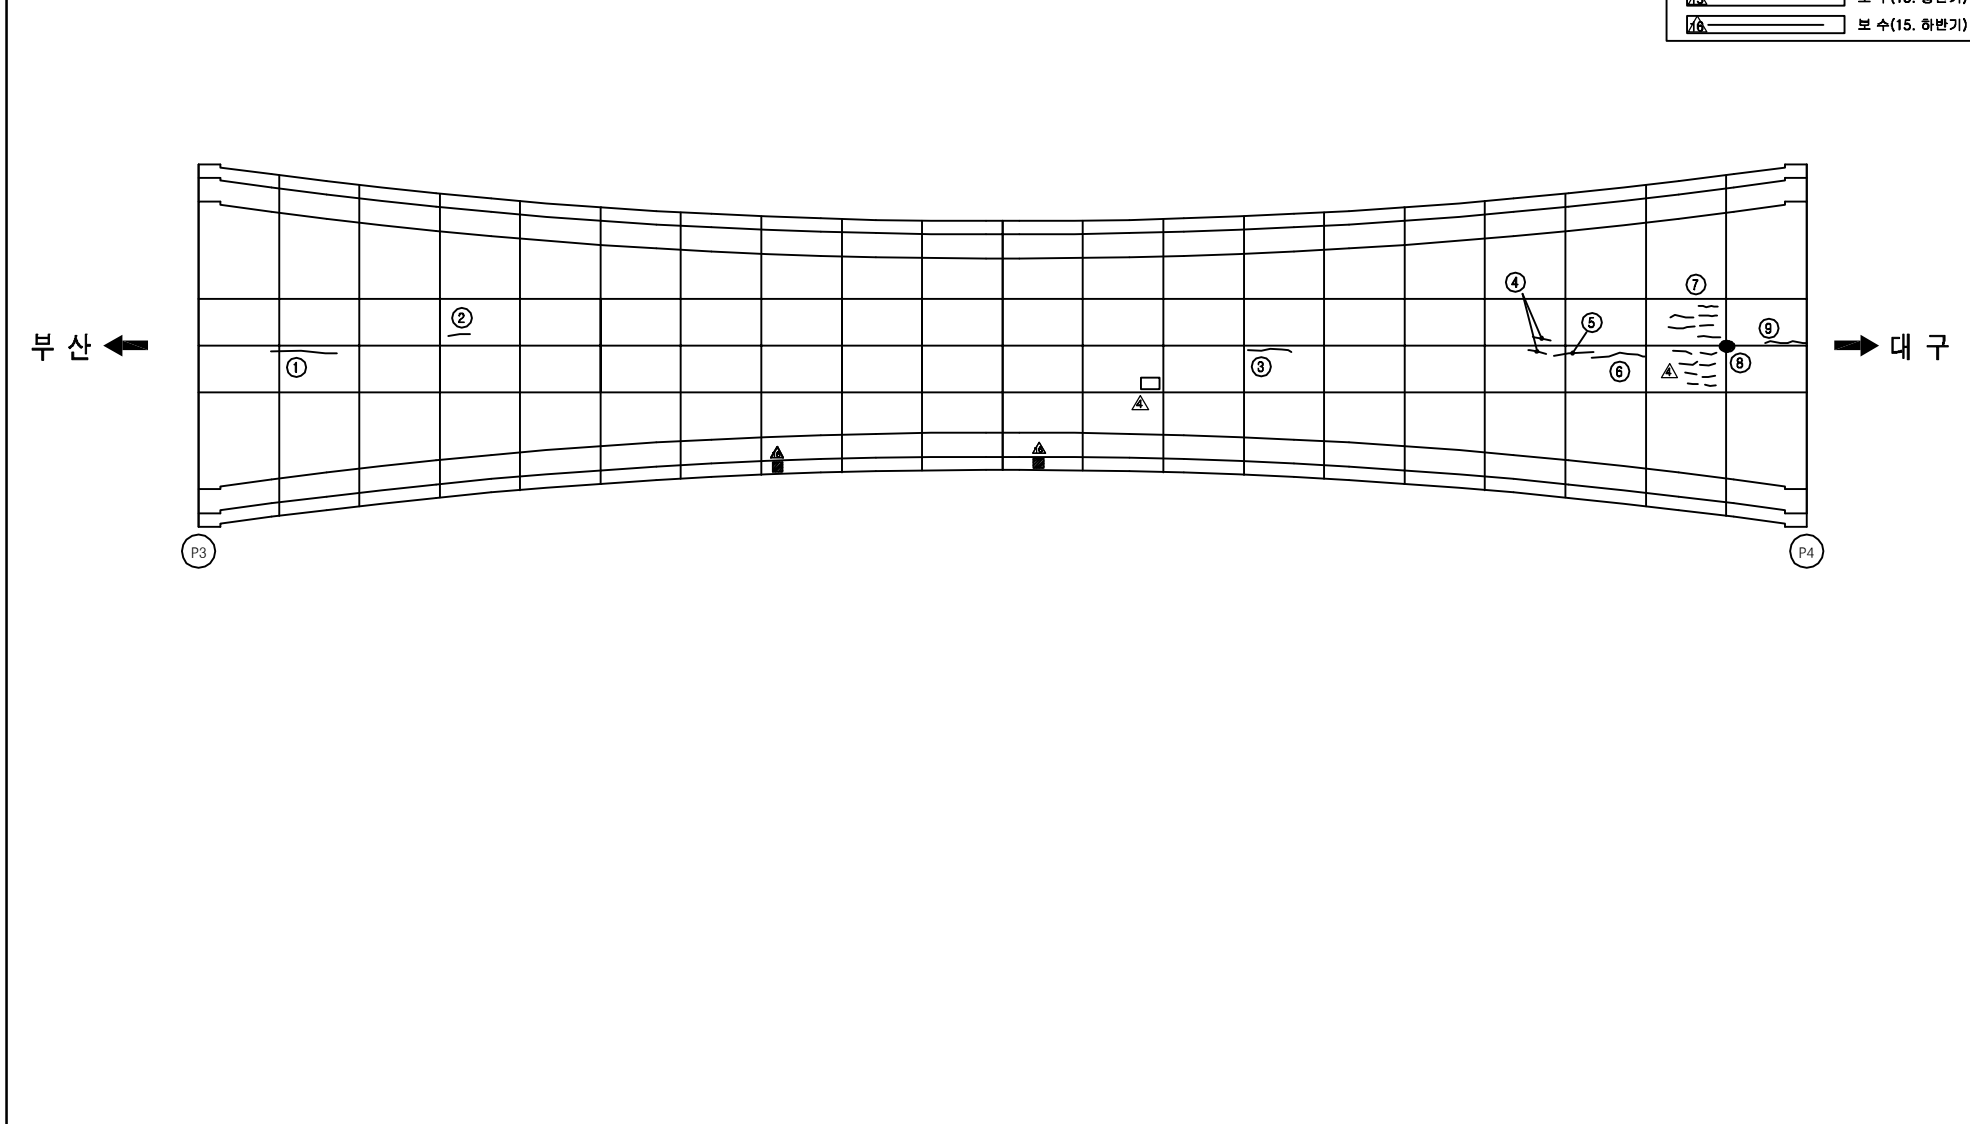ID:고정대교(대구)-거더외부 S4



보 수 이 령	
_____	기 준 규 율
_____	신 규 규 율
_____	보수부위재균열
1. _____	보 수(기보수)
2. _____	보 수(08. 하반기)
3. _____	보 수(09. 상반기)
4. _____	보 수(09. 하반기)
5. _____	보 수(10. 상반기)
6. _____	보 수(10. 하반기)
7. _____	보 수(11. 상반기)
8. _____	보 수(11. 하반기)
9. _____	보 수(12. 상반기)
10. _____	보 수(12. 하반기)
11. _____	보 수(13. 상반기)
12. _____	보 수(13. 하반기)
13. _____	보 수(14. 상반기)
14. _____	보 수(14. 하반기)
15. _____	보 수(15. 상반기)
16. _____	보 수(15. 하반기)

[illegible]

주) 손상의 폭과 길이는 m 이며, 단 균열의 폭은 mm 임

[illegible]


SECTION



용역명	2016년 상반기 시설물 정기점검 용역
과업기간	2016. 04. 18 ~ 2016. 06. 30
발주처	 신대구부산고속도로주식회사
용역사	(주)위드이앤오
도면번호	011

ID: 고정대교(대구)-거더외부 S5


보 수 이 력	
①	보 수 (기 보 수)
②	보 수 (08. 하반기)
③	보 수 (09. 상반기)
④	보 수 (09. 하반기)
⑤	보 수 (10. 상반기)
⑥	보 수 (10. 하반기)
⑦	보 수 (11. 상반기)
⑧	보 수 (11. 하반기)
⑨	보 수 (12. 상반기)
⑩	보 수 (12. 하반기)
⑪	보 수 (13. 상반기)
⑫	보 수 (13. 하반기)
⑬	보 수 (14. 상반기)
⑭	보 수 (14. 하반기)
⑮	보 수 (15. 상반기)
⑯	보 수 (15. 하반기)

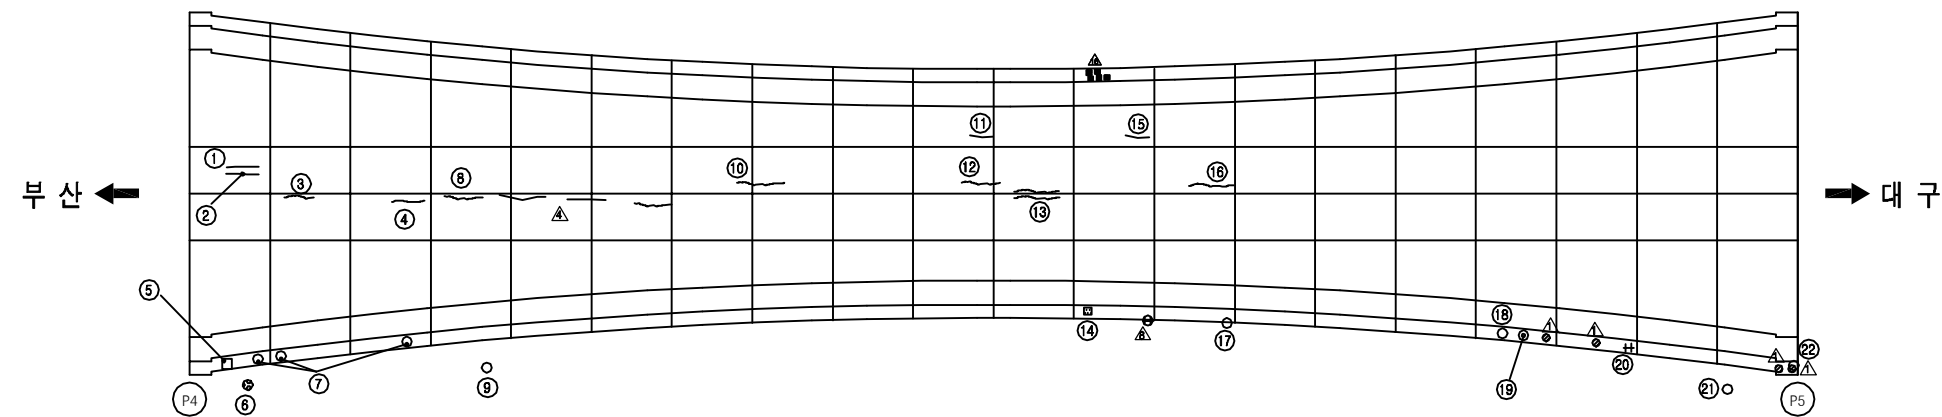[illegible]

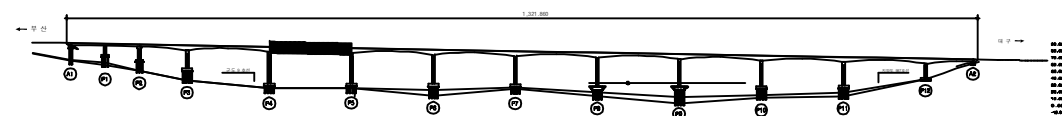KEY PLAN














~~SECTION~~

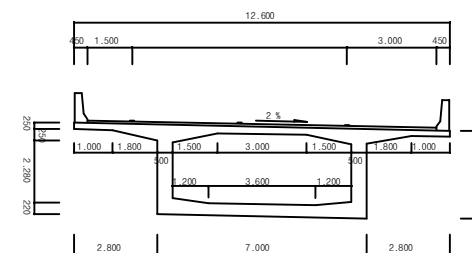


용역명	2016년 상반기 시설물 정기점검 용역
과업기간	2016. 04. 18 ~ 2016. 06. 30
발주처	 신대구부산고속도로주식회사
용역사	(주)위드이앤오
도면번호	012

           ID: 고정대교(대구)-거더외부 S6

보 수 이 력	
	기 존 규 율
	신 규 규 율
	보수부위재규율
	보 수 (기보수)
	보 수 (08. 하반기)
	보 수 (09. 상반기)
	보 수 (09. 하반기)
	보 수 (10. 상반기)
	보 수 (10. 하반기)
	보 수 (11. 상반기)
	보 수 (11. 하반기)
	보 수 (12. 상반기)
	보 수 (12. 하반기)
	보 수 (13. 상반기)
	보 수 (13. 하반기)
	보 수 (14. 상반기)
	보 수 (14. 하반기)
	보 수 (15. 상반기)
	보 수 (15. 하반기)

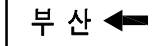순상회화표

[illegible]


SECTION



용역명	2016년 상반기 시설물 정기점검 용역
과업기간	2016. 04. 18 ~ 2016. 06. 30
발주처	 신대구부산고속도로주식회사
용역사	(주)위드이앤오
도면번호	013

ID:고정대교(대구)-거더외부 S7


보 수 이 력	
	기 준 근 월
	신 규 근 월
	보수부위재근월
①	보 수(기보수)
②	보 수(08. 하반기)
③	보 수(09. 상반기)
④	보 수(09. 하반기)
⑤	보 수(10. 상반기)
⑥	보 수(10. 하반기)
⑦	보 수(11. 상반기)
⑧	보 수(11. 하반기)
⑨	보 수(12. 상반기)
⑩	보 수(12. 하반기)
⑪	보 수(13. 상반기)
⑫	보 수(13. 하반기)
⑬	보 수(14. 상반기)
⑭	보 수(14. 하반기)
⑮	보 수(15. 상반기)
⑯	보 수(15. 하반기)

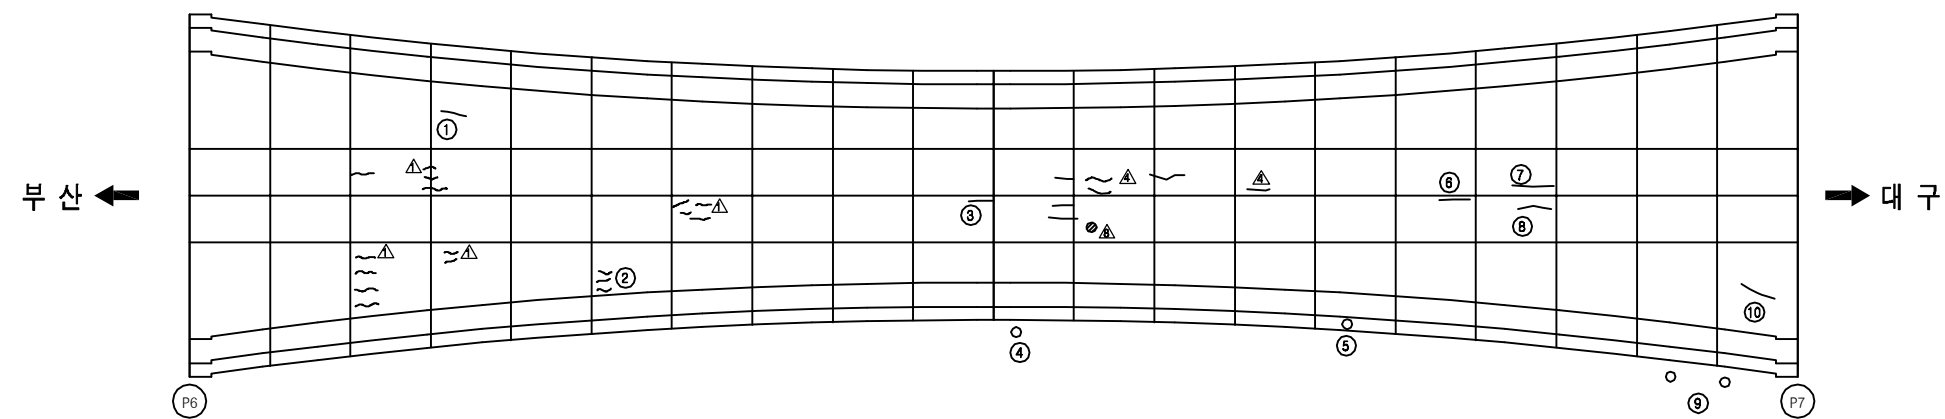[illegible]

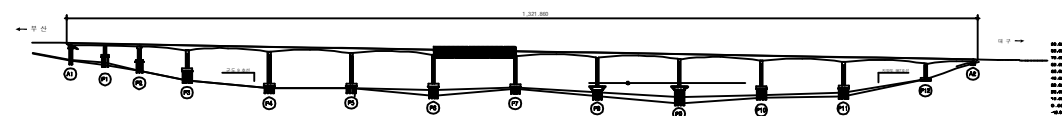KEY PLAN






~~SECTION~~

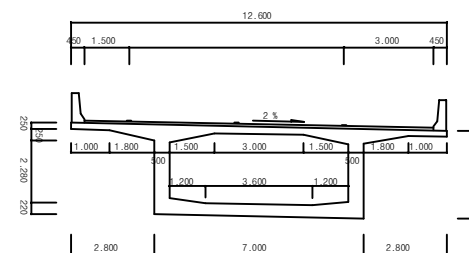


용역명	2016년 상반기 시설물 정기점검 용역
과업기간	2016. 04. 18 ~ 2016. 06. 30
발주처	 신대구부산고속도로주식회사
용역사	(주)위드이앤오
도면번호	014

   ID: 고정대교(대구)-거더외부 S8

보 수 이 력	
	기 존 규 역
	신 규 규 역
	보수부위재규역
	보 수(기보수)
	보 수(08. 하반기)
	보 수(09. 상반기)
	보 수(09. 하반기)
	보 수(10. 상반기)
	보 수(10. 하반기)
	보 수(11. 상반기)
	보 수(11. 하반기)
	보 수(12. 상반기)
	보 수(12. 하반기)
	보 수(13. 상반기)
	보 수(13. 하반기)
	보 수(14. 상반기)
	보 수(14. 하반기)
	보 수(15. 상반기)
	보 수(15. 하반기)

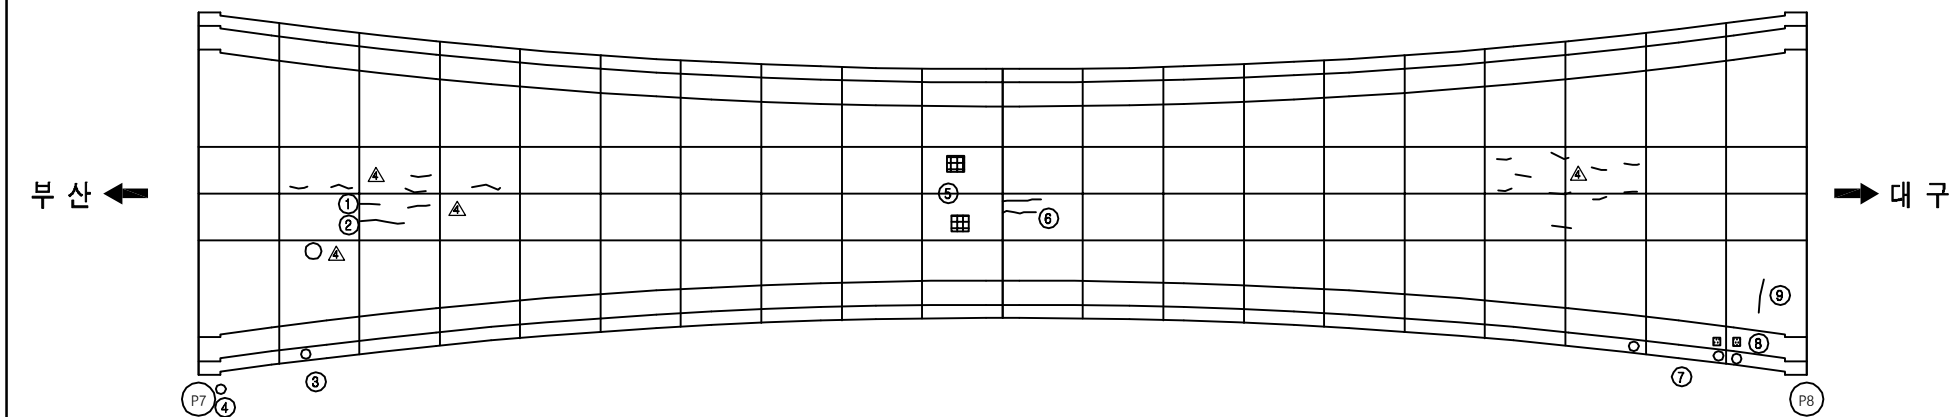순상회화표

[illegible]

KEY PLAN

1:200


SECTION



용역명	2016년 상반기 시설물 정기점검 용역
과업기간	2016. 04. 18 ~ 2016. 06. 30
발주처	 신대구부산고속도로주식회사
용역사	(주)위드이앤오
도면번호	015

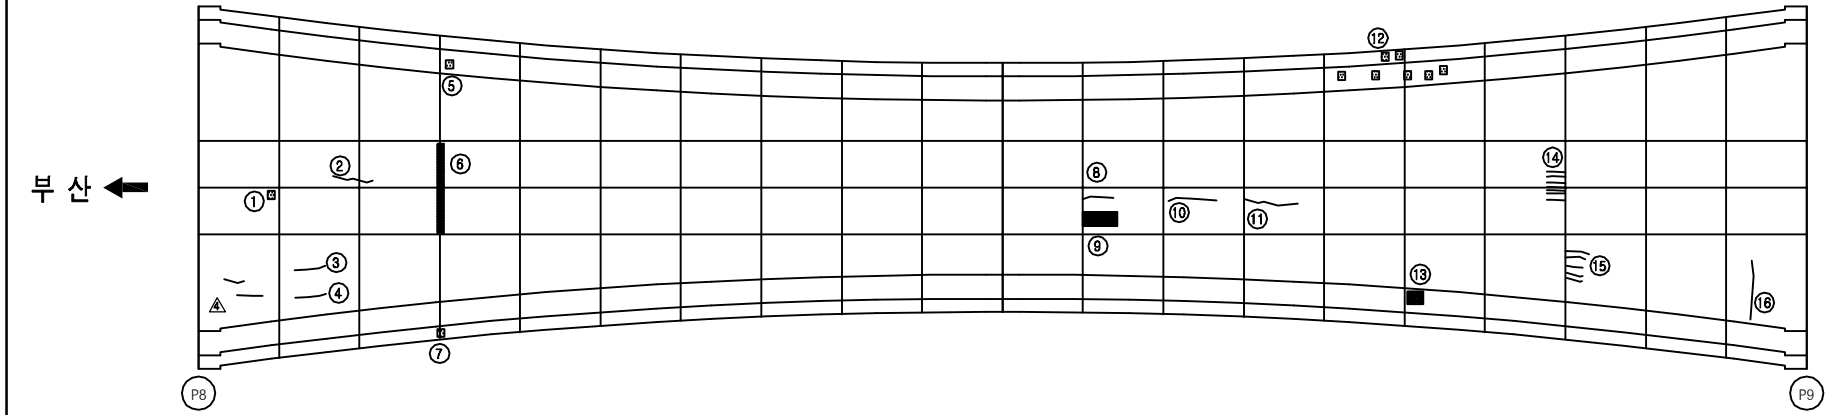ID: 고정대교(대구)-거더외부 S9



보 수 이 력	
	기 존 규 율
	신 규 규 율
	보수부위재규율
	보 수 (기보수)
	보 수 (08. 하반기)
	보 수 (09. 상반기)
	보 수 (09. 하반기)
	보 수 (10. 상반기)
	보 수 (10. 하반기)
	보 수 (11. 상반기)
	보 수 (11. 하반기)
	보 수 (12. 상반기)
	보 수 (12. 하반기)
	보 수 (13. 상반기)
	보 수 (13. 하반기)
	보 수 (14. 상반기)
	보 수 (14. 하반기)
	보 수 (15. 상반기)
	보 수 (15. 하반기)













[illegible][illegible]


SECTION



용역명	2016년 상반기 시설물 정기점검 용역
과업기간	2016. 04. 18 ~ 2016. 06. 30
발주처	 신대구부산고속도로주식회사
용역사	(주)위드이앤오
도면번호	016

            ID: 고정대교(대구)-거더외부 S10


보 수 이 력	
	기 준 근 월
	신 규 근 월
	보수부위재근월
	보 수(기보수)
	보 수(08. 하반기)
	보 수(09. 상반기)
	보 수(09. 하반기)
	보 수(10. 상반기)
	보 수(10. 하반기)
	보 수(11. 상반기)
	보 수(11. 하반기)
	보 수(12. 상반기)
	보 수(12. 하반기)
	보 수(13. 상반기)
	보 수(13. 하반기)
	보 수(14. 상반기)
	보 수(14. 하반기)
	보 수(15. 상반기)
	보 수(15. 하반기)

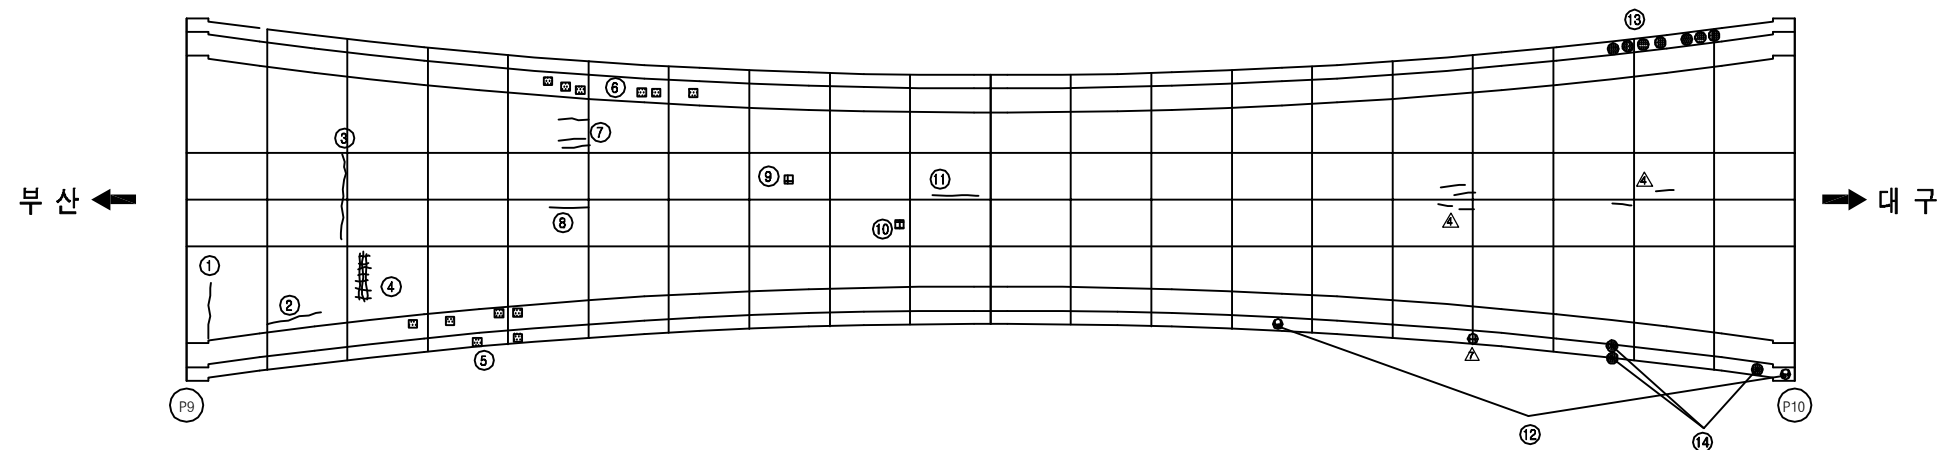[illegible]

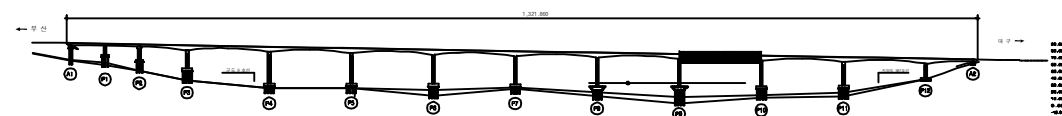KEY PLAN












~~SECTION~~

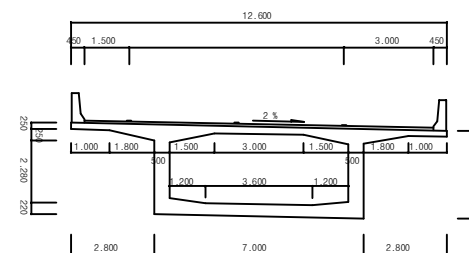


용역명	2016년 상반기 시설물 정기점검 용역
과업기간	2016. 04. 18 ~ 2016. 06. 30
발주처	 신대구부산고속도로주식회사
용역사	(주)위드이앤오
도면번호	017

        ID:고정대교(대구)-거더외부 S11


보 수 이 력	
	기 준 규 율
	신 규 규 율
	보수부위재균율
	보 수(기보수)
	보 수(08. 하반기)
	보 수(09. 상반기)
	보 수(09. 하반기)
	보 수(10. 상반기)
	보 수(10. 하반기)
	보 수(11. 상반기)
	보 수(11. 하반기)
	보 수(12. 상반기)
	보 수(12. 하반기)
	보 수(13. 상반기)
	보 수(13. 하반기)
	보 수(14. 상반기)
	보 수(14. 하반기)
	보 수(15. 상반기)
	보 수(15. 하반기)

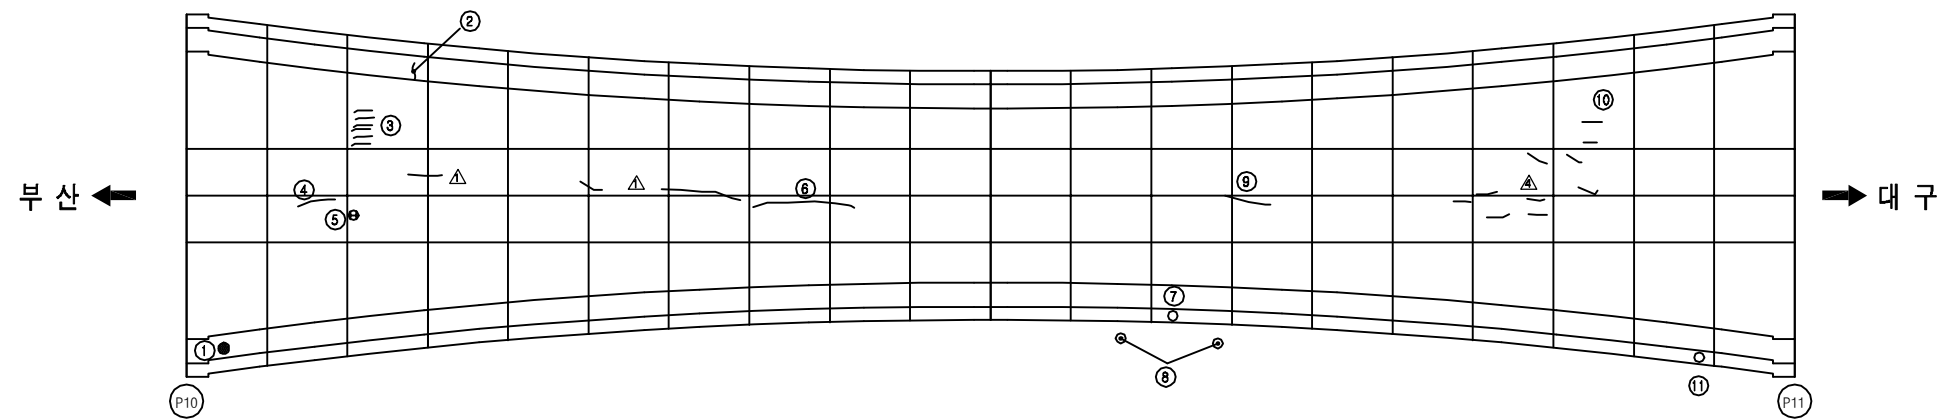[illegible]

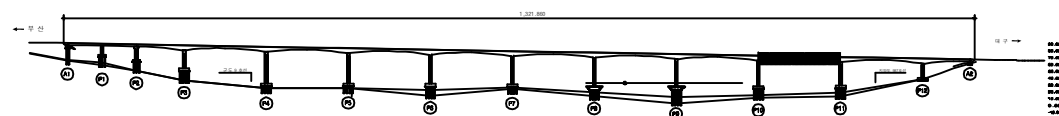KEY PLAN







~~SECTION~~

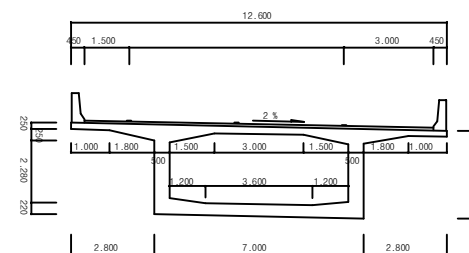

용역명	2016년 상반기 시설물 정기점검 용역
과업기간	2016. 04. 18 ~ 2016. 06. 30
발주처	 신대구부산고속도로주식회사
용역사	(주)위드이앤오
도면번호	018

   ID:고정대교(대구)-거더외부 S12

보 수 이 력	
	기 존 규 역
	신 규 규 역
	보수부위재규역
	보 수(기보수)
	보 수(08. 하반기)
	보 수(09. 상반기)
	보 수(09. 하반기)
	보 수(10. 상반기)
	보 수(10. 하반기)
	보 수(11. 상반기)
	보 수(11. 하반기)
	보 수(12. 상반기)
	보 수(12. 하반기)
	보 수(13. 상반기)
	보 수(13. 하반기)
	보 수(14. 상반기)
	보 수(14. 하반기)
	보 수(15. 상반기)
	보 수(15. 하반기)

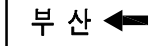[illegible]

➡ 대구

KEY PLAN






1:100



용역명	2016년 상반기 시설물 정기점검 용역
과업기간	2016. 04. 18 ~ 2016. 06. 30
발주처	 신대구부산고속도로주식회사
용역사	(주)위드이앤오
도면번호	019

  ID:고정대교(대구)-거더외부 S13


보 수 이 력	
	기 존 규 역
	신 규 규 역
	보수부위재규역
	보 수(기보수)
	보 수(08. 하반기)
	보 수(09. 상반기)
	보 수(09. 하반기)
	보 수(10. 상반기)
	보 수(10. 하반기)
	보 수(11. 상반기)
	보 수(11. 하반기)
	보 수(12. 상반기)
	보 수(12. 하반기)
	보 수(13. 상반기)
	보 수(13. 하반기)
	보 수(14. 상반기)
	보 수(14. 하반기)
	보 수(15. 상반기)
	보 수(15. 하반기)

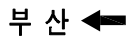[illegible]

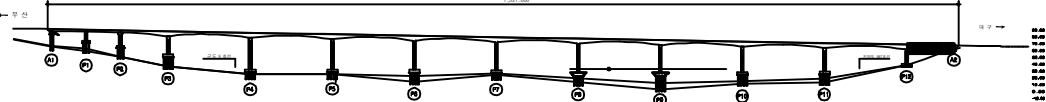KEY PLAN




~~SECTION~~

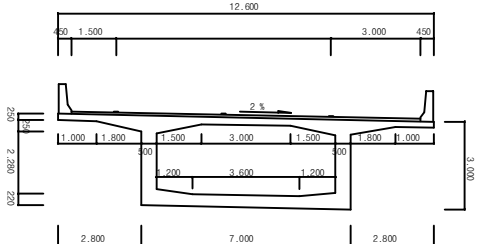

용역명	2016년 상반기 시설물 정기점검 용역
과업기간	2016. 04. 18 ~ 2016. 06. 30
발주처	 신대구부산고속도로주식회사
용역사	(주)위드이앤오
도면번호	020

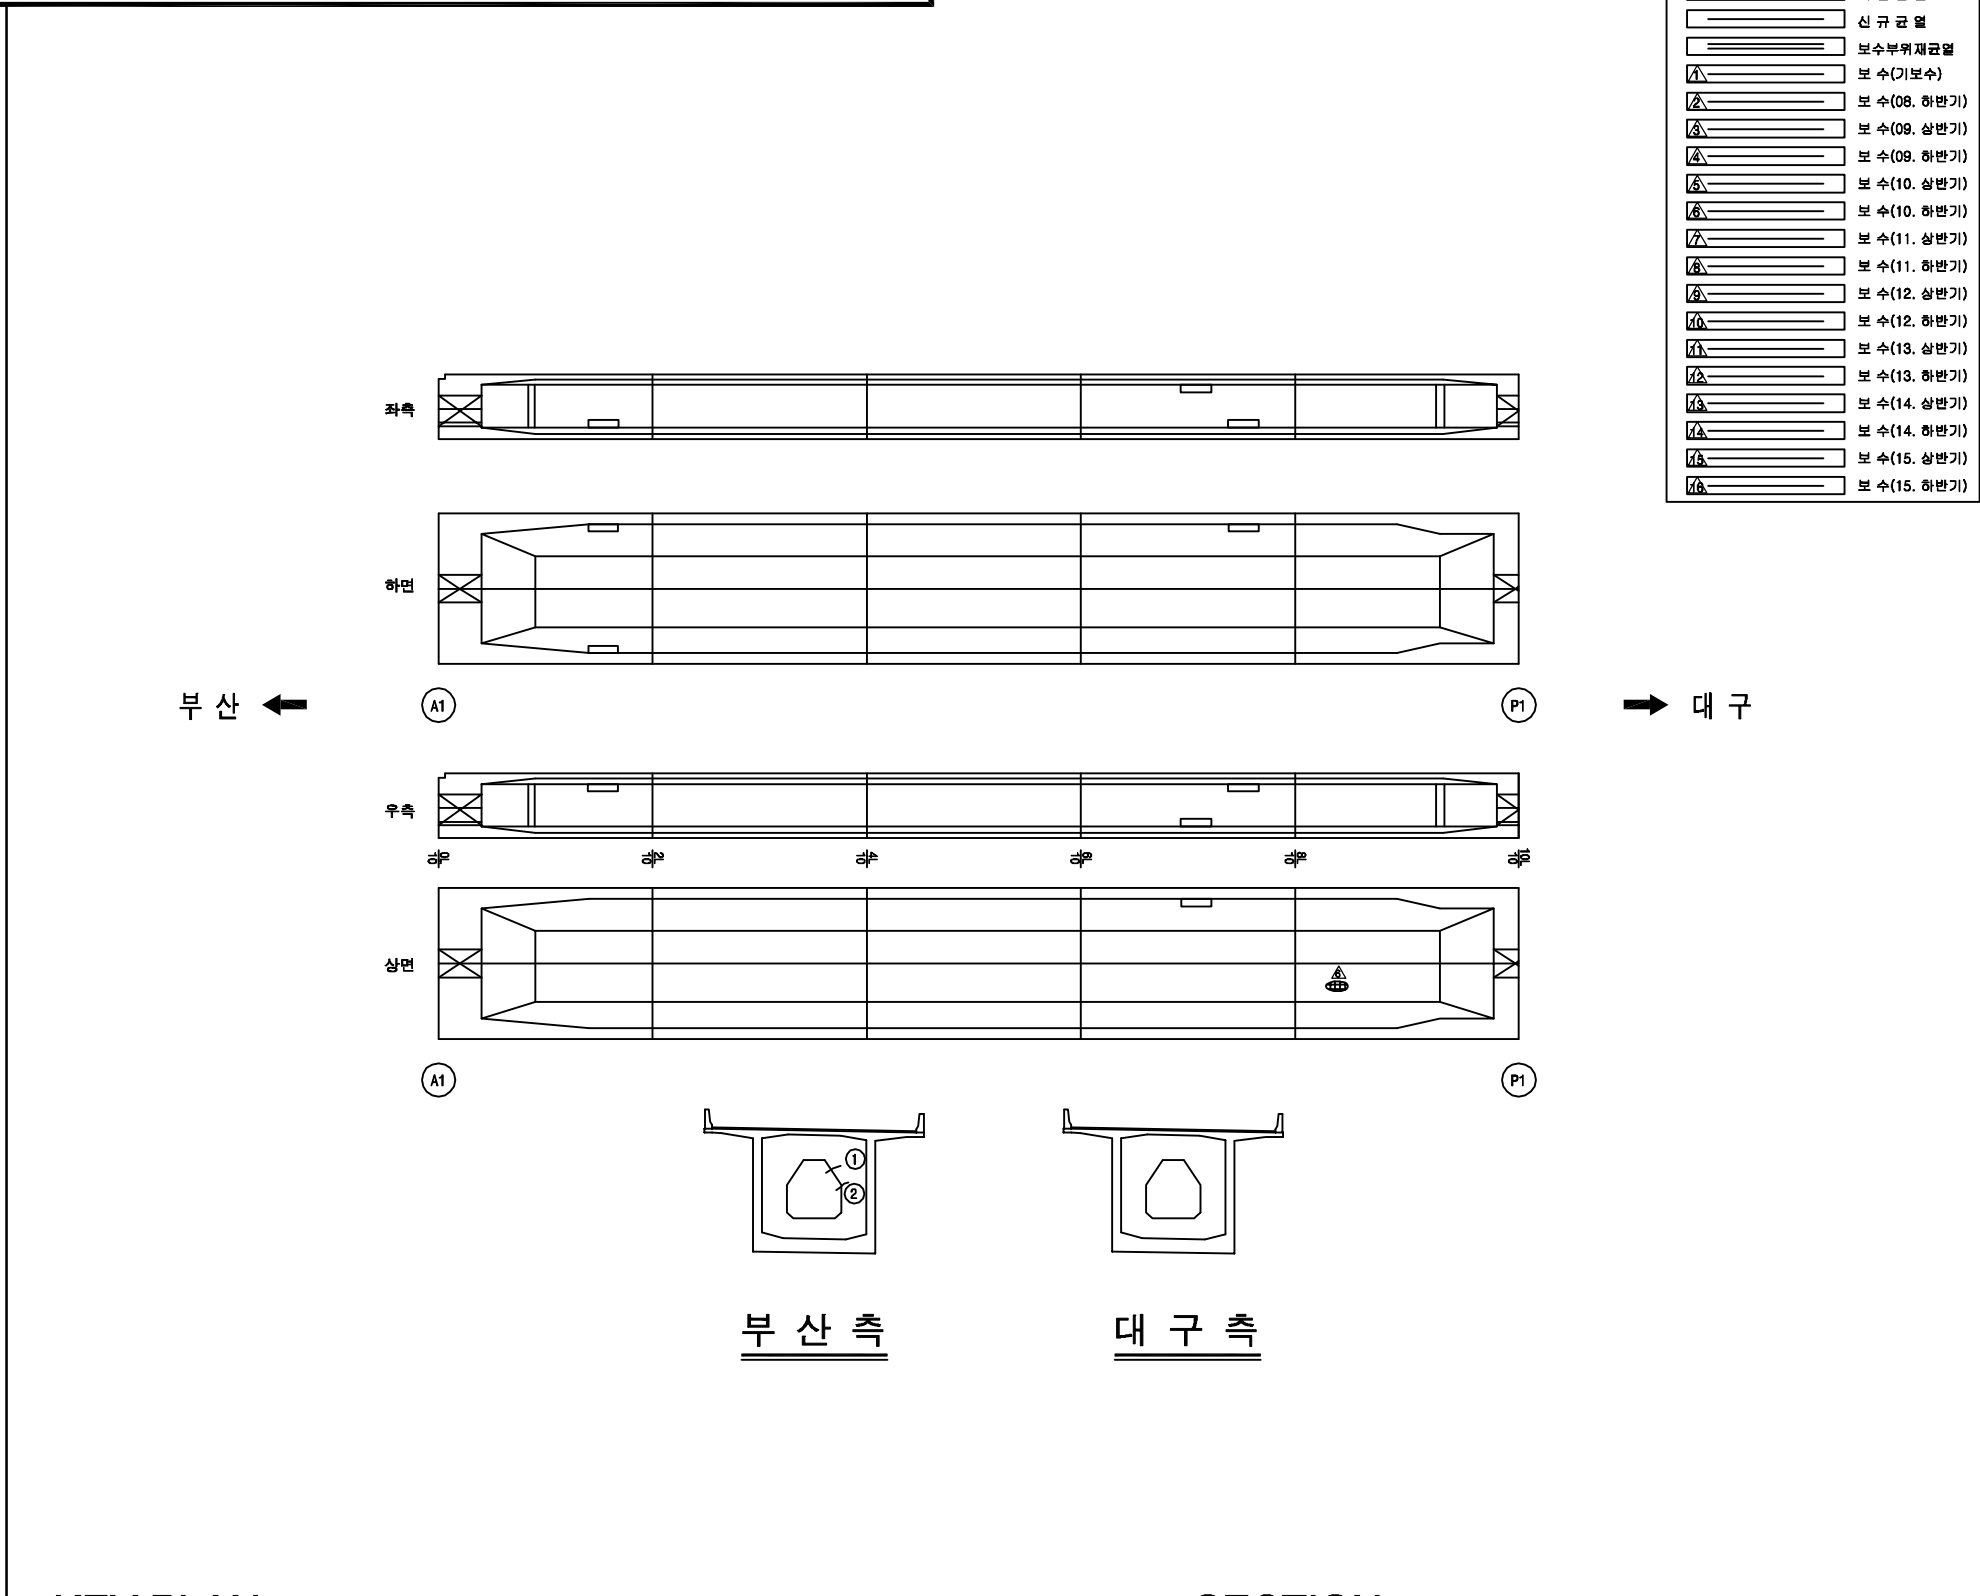ID:고정대교(대구)-거더내부 S1

[illegible]

주) 손상의 폭과 길이는 m 이며, 단 균열의 폭은 mm 임


KEY PLAN

SECTION


용역명	2016년 상반기 시설물 정기점검 용역
과업기간	2016. 04. 18 ~ 2016. 06. 30
발주처	 신대구부산고속도로주식회사
용역사	(주)위드이앤오
도면번호	021

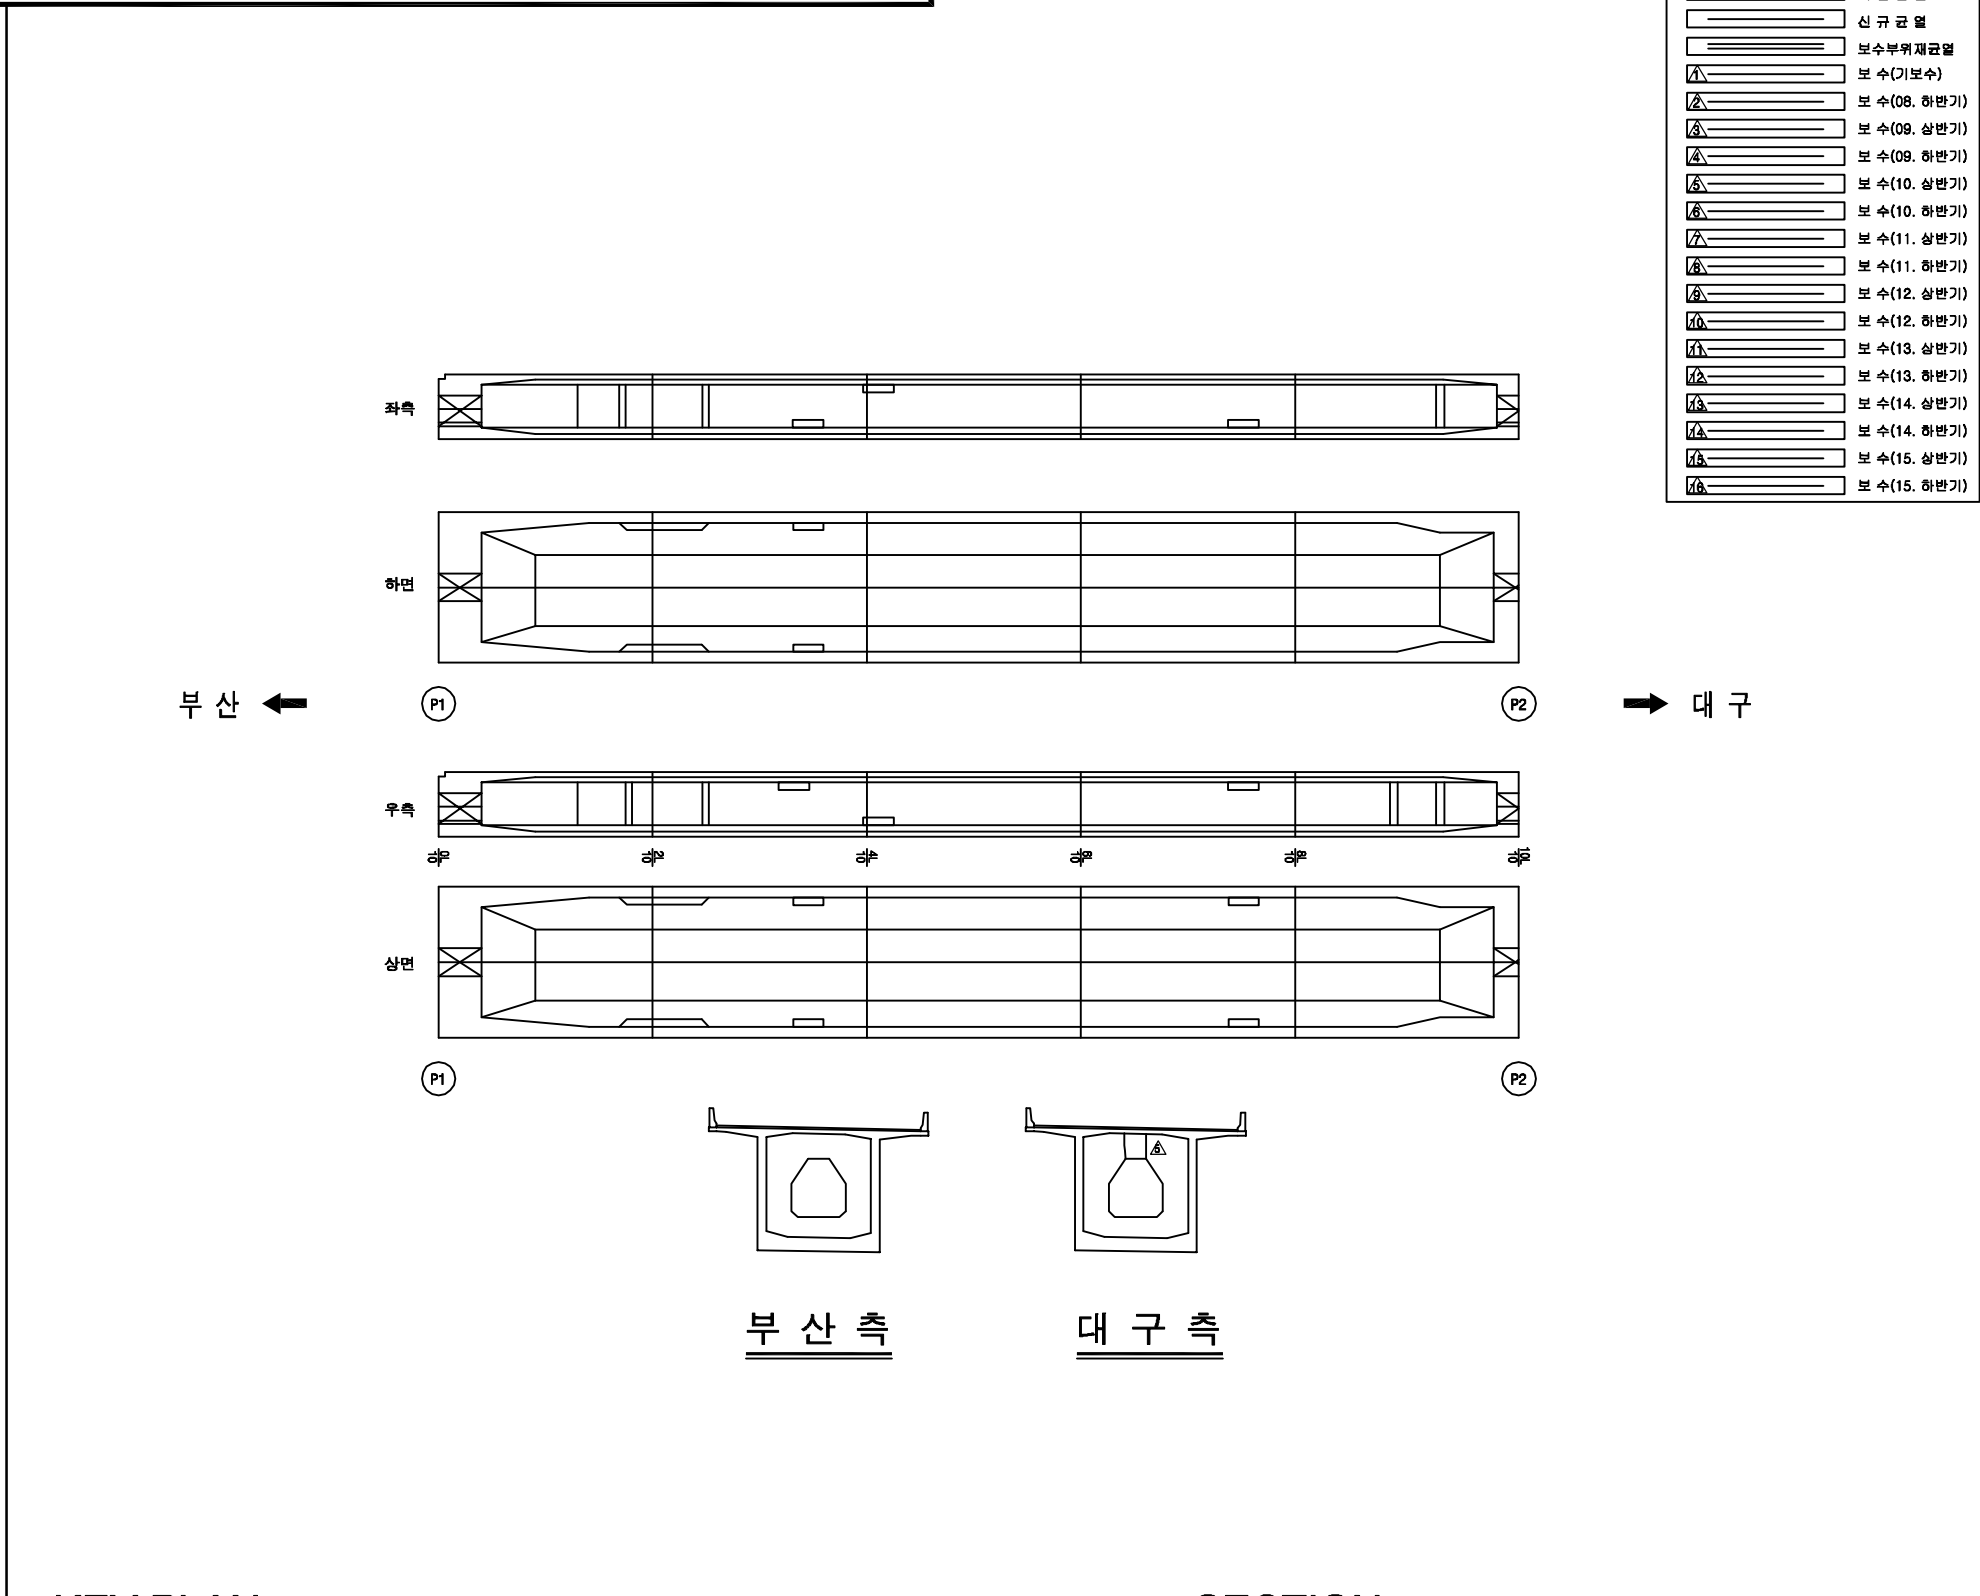ID: 고정대교(대구)-거더내부 S2

[illegible]

KEY PLAN



1,000.000

N

S

SECTION

12,600

1,500 3,000 450

2.5

1,000 1,800 3,000 1,500 1,800 1,000


















3,000

2,200 3,600 1,200


2,800 7,000 2,800

용역명	2016년 상반기 시설물 정기점검 용역
과업기간	2016. 04. 18 ~ 2016. 06. 30
발주처	 신대구부산고속도로주식회사
용역사	(주)위드이앤오
도면번호	022

                 
ID:고정대교(대구)-거더내부 S3

보 수 이 력	
	기 존 군 열
	신 규 군 열
	보수부위재균열
 	보 수(기보수)
 	보 수(08. 하반기)
 	보 수(09. 상반기)
 	보 수(09. 하반기)
 	보 수(10. 상반기)
 	보 수(10. 하반기)
 	보 수(11. 상반기)
 	보 수(11. 하반기)
 	보 수(12. 상반기)
 	보 수(12. 하반기)
 	보 수(13. 상반기)
 	보 수(13. 하반기)
 	보 수(14. 상반기)
 	보 수(14. 하반기)
 	보 수(15. 상반기)
 	보 수(15. 하반기)

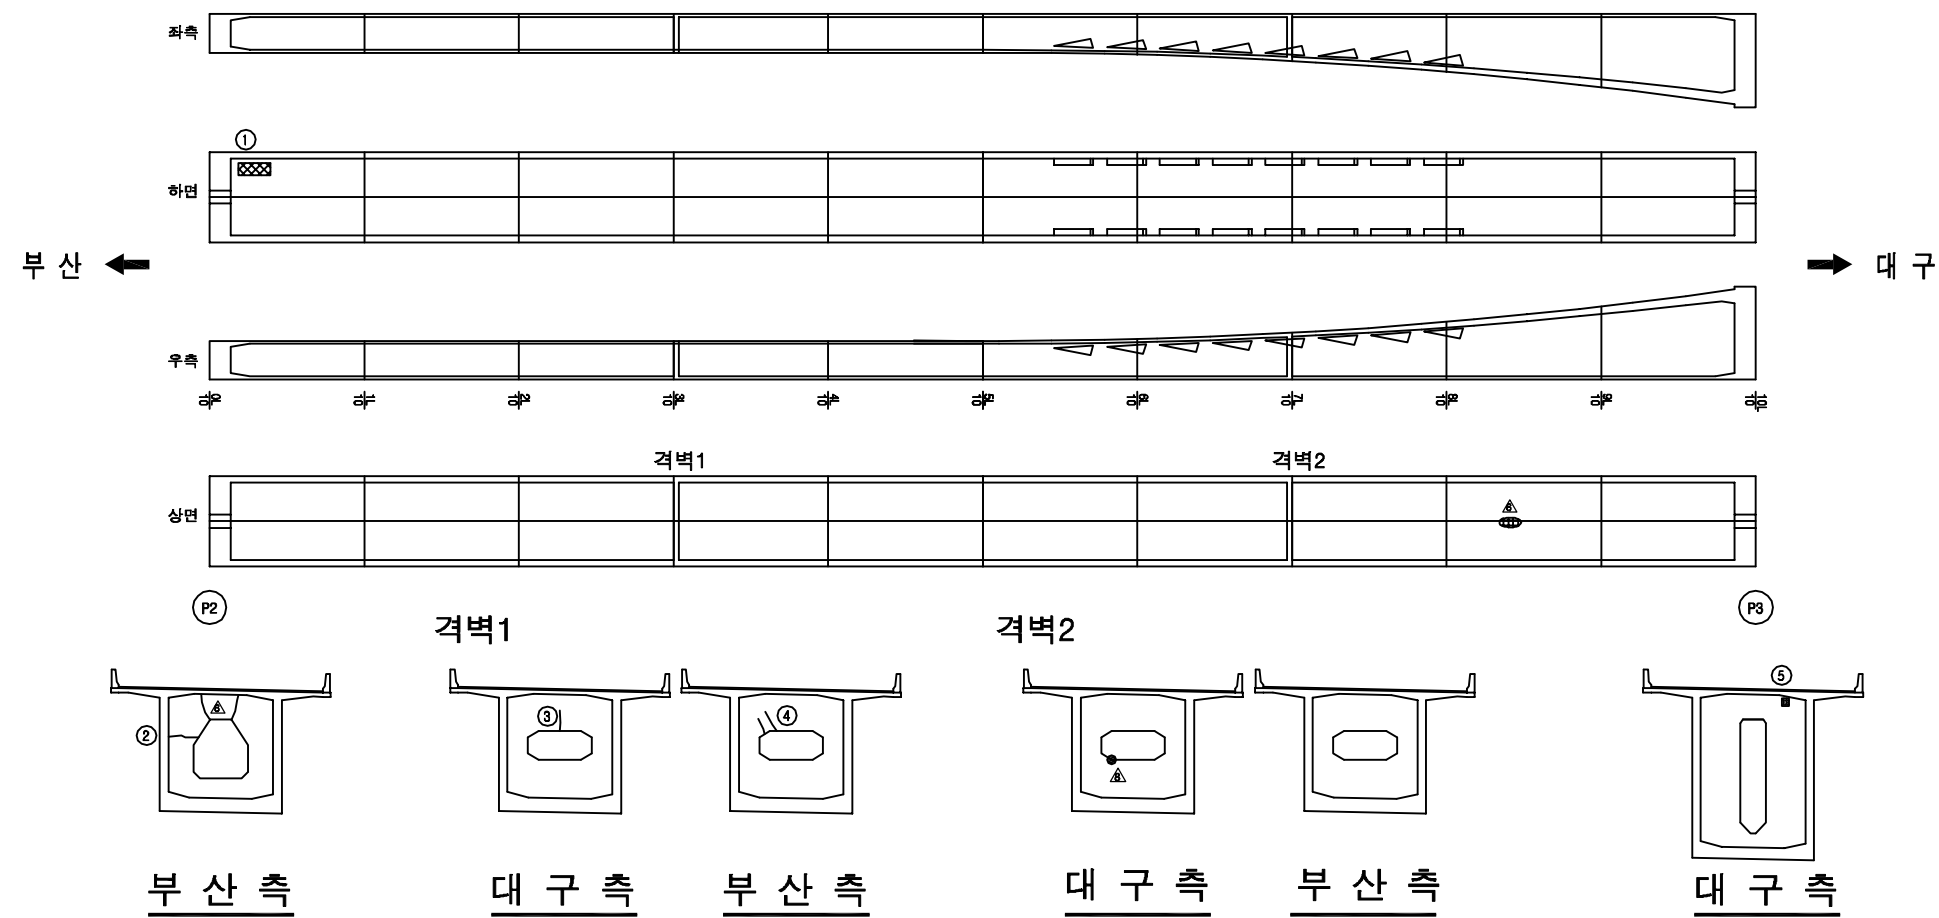
손상 현황 표

[illegible]

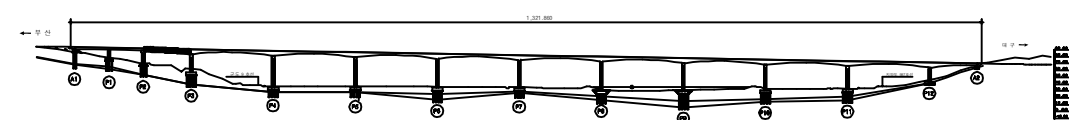KEY PLAN













~~SECTION~~

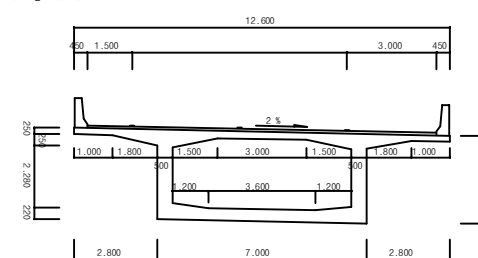


용역명	2016년 상반기 시설물 정기점검 용역
과업기간	2016. 04. 18 ~ 2016. 06. 30
발주처	 신대구부산고속도로주식회사
용역사	(주)위드이앤오
도면번호	023

          
ID:고정대교(대구)-거더내부 S4

보 수 이 력	
	기 존 군 열
	신 규 군 열
	보수부위재균열
 	보 수(기보수)
 	보 수(08. 하반기)
 	보 수(09. 상반기)
 	보 수(09. 하반기)
 	보 수(10. 상반기)
 	보 수(10. 하반기)
 	보 수(11. 상반기)
 	보 수(11. 하반기)
 	보 수(12. 상반기)
 	보 수(12. 하반기)
 	보 수(13. 상반기)
 	보 수(13. 하반기)
 	보 수(14. 상반기)
 	보 수(14. 하반기)
 	보 수(15. 상반기)
 	보 수(15. 하반기)

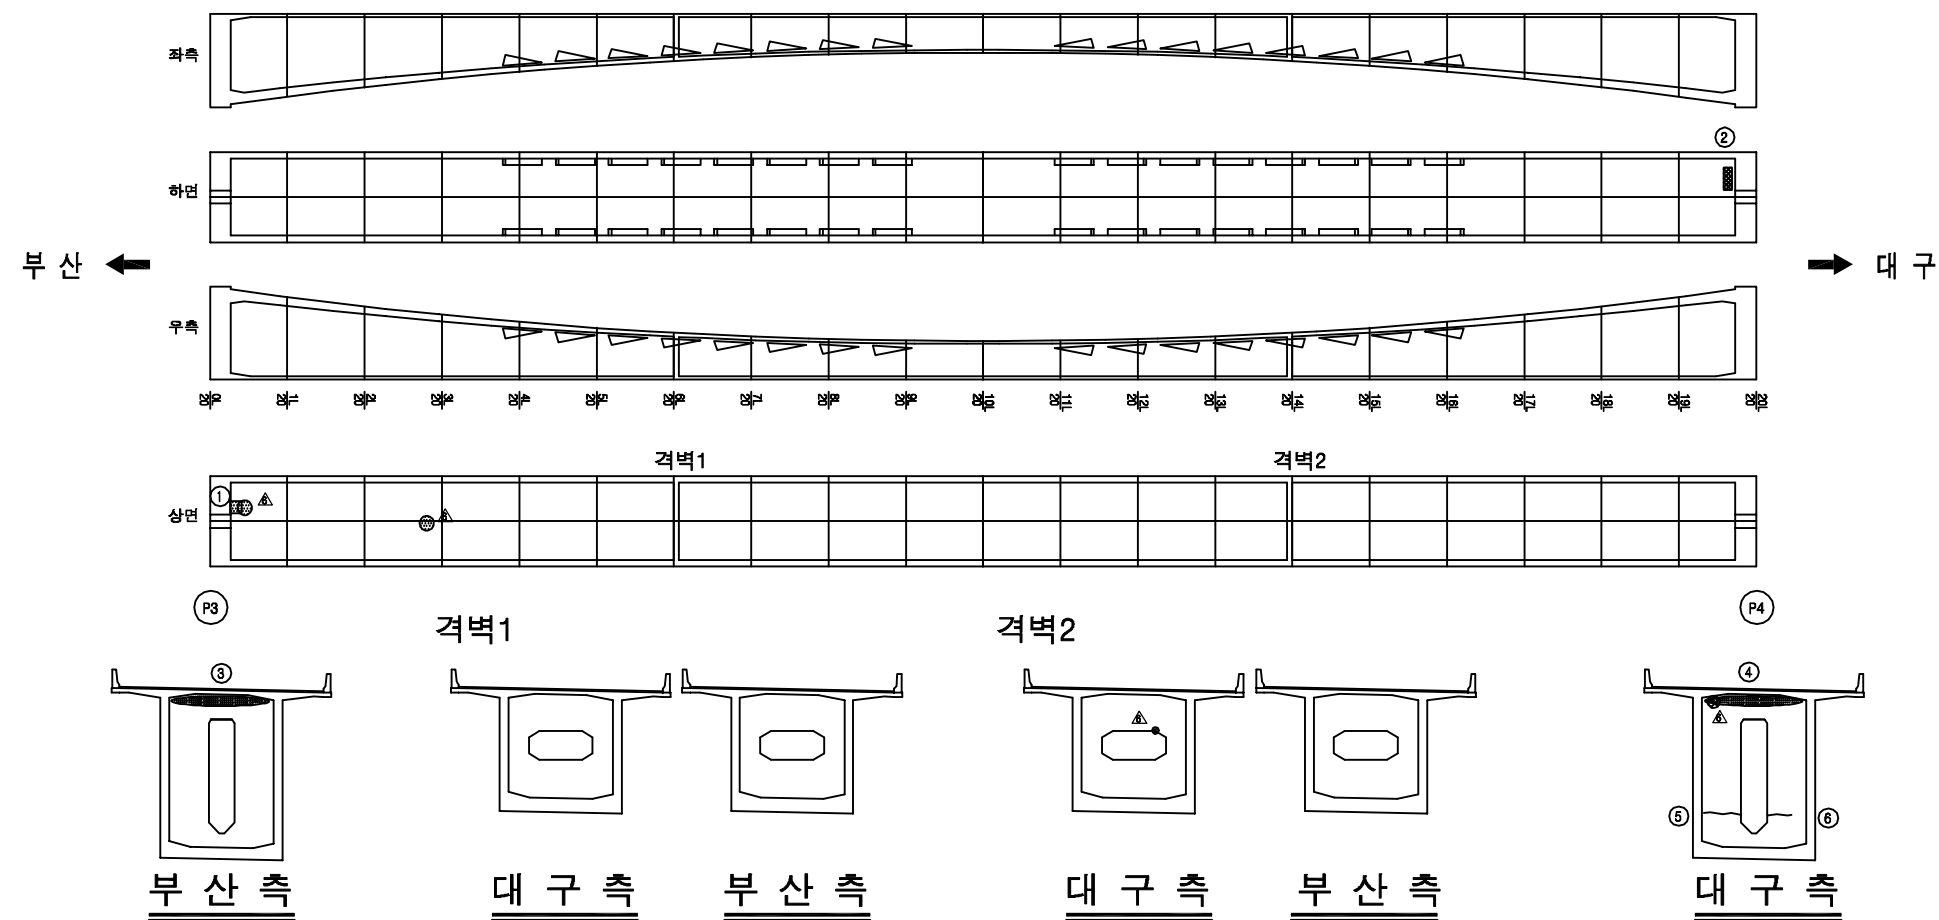
손상 현황 표

[illegible]

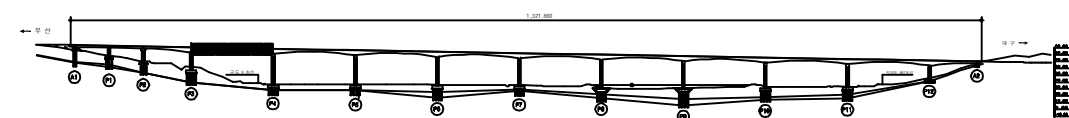KEY PLAN



~~SECTION~~

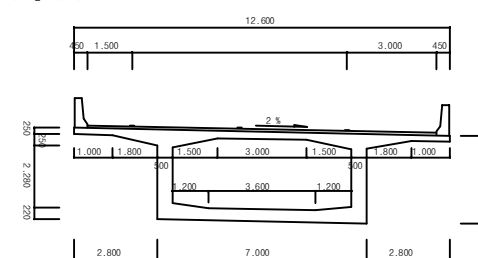


용역명	2016년 상반기 시설물 정기점검 용역
과업기간	2016. 04. 18 ~ 2016. 06. 30
발주처	 신대구부산고속도로주식회사
용역사	(주)위드이앤오
도면번호	024


ID:고정대교(대구)-거더내부 S5

보 수 이 력	
	기 준 규 율
	신 규 규 율
	보수부위재규율
	보 수(기보수)
	보 수(08. 하반기)
	보 수(09. 상반기)
	보 수(09. 하반기)
	보 수(10. 상반기)
	보 수(10. 하반기)
	보 수(11. 상반기)
	보 수(11. 하반기)
	보 수(12. 상반기)
	보 수(12. 하반기)
	보 수(13. 상반기)
	보 수(13. 하반기)
	보 수(14. 상반기)
	보 수(14. 하반기)
	보 수(15. 상반기)
	보 수(15. 하반기)

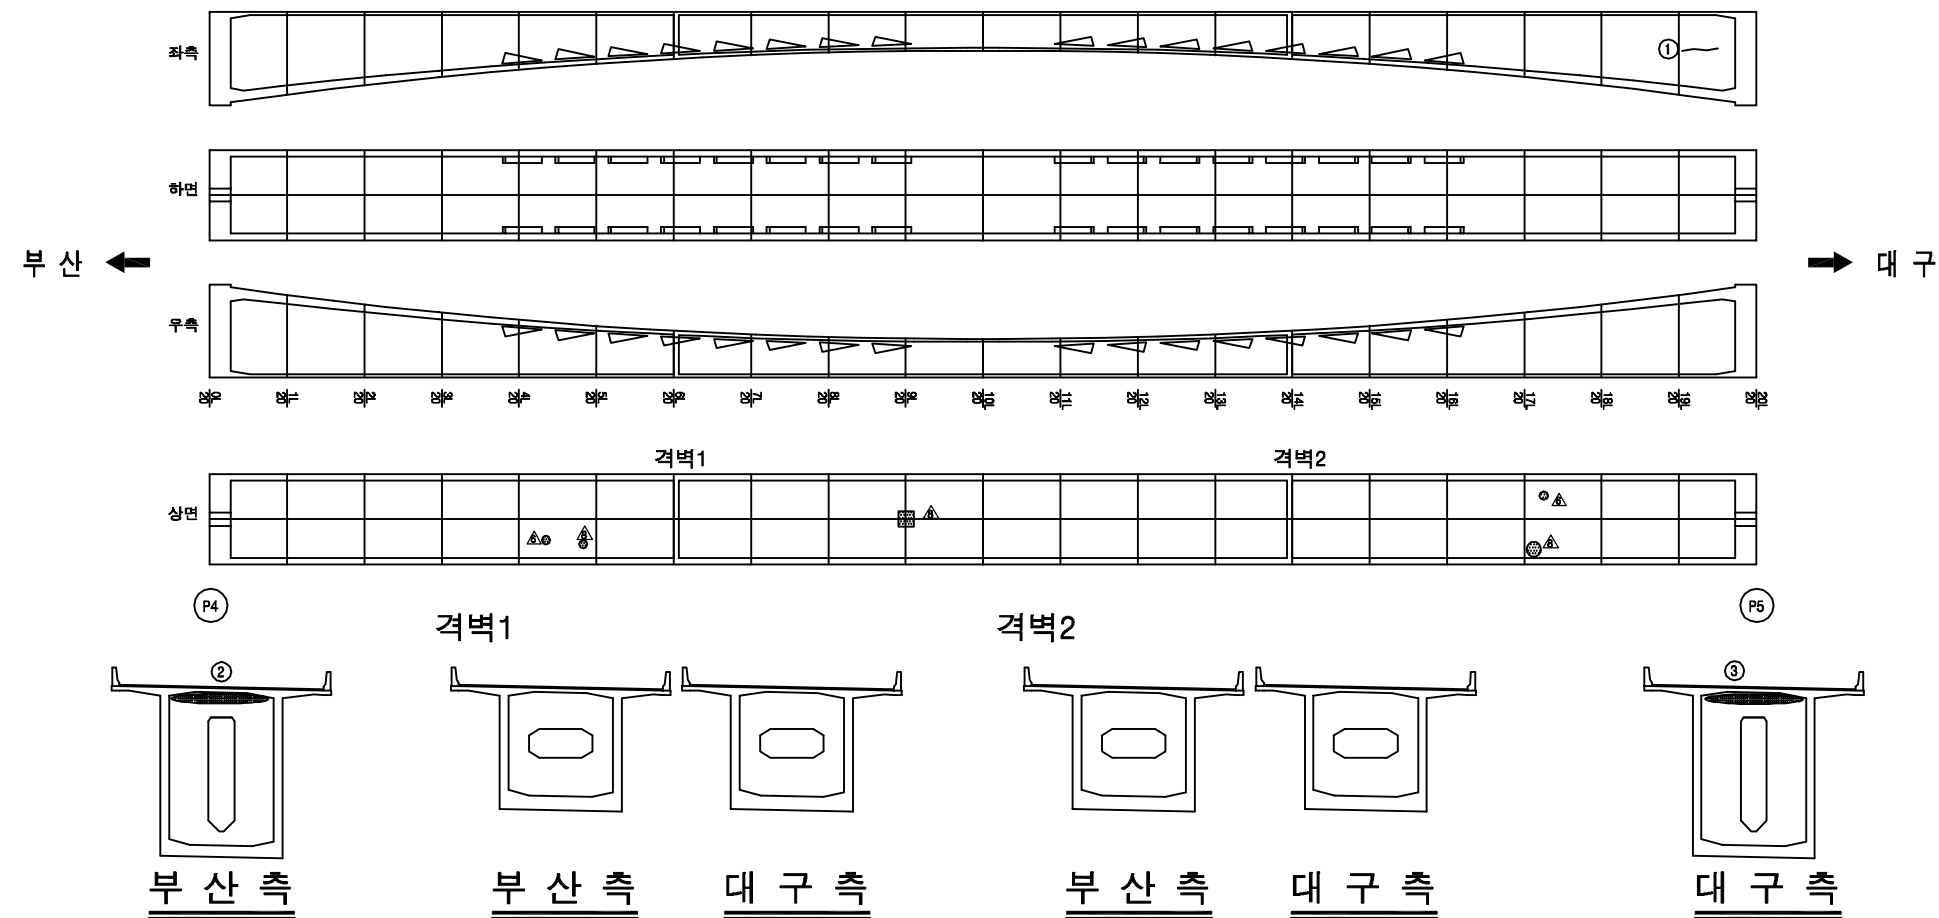
손상 현황 표

[illegible]

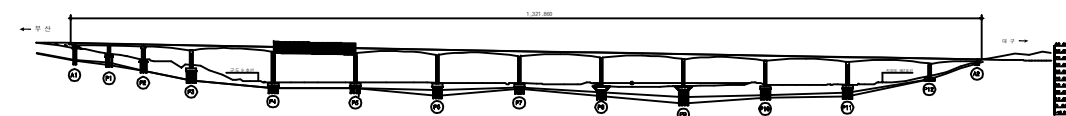KEY PLAN












~~SECTION~~

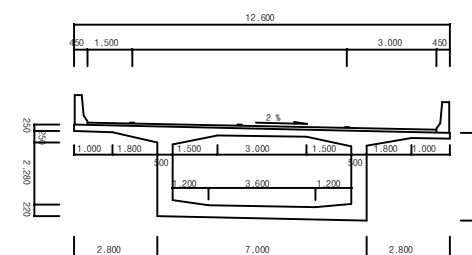


용역명	2016년 상반기 시설물 정기점검 용역
과업기간	2016. 04. 18 ~ 2016. 06. 30
발주처	 신대구부산고속도로주식회사
용역사	(주)위드이앤오
도면번호	025

         
ID:고정대교(대구)-거더내부 S6

보 수 이 력	
	기 존 규 모
	신 규 규 모
	보수부위재검열
	보 수(기보수)
	보 수(08. 하반기)
	보 수(09. 상반기)
	보 수(09. 하반기)
	보 수(10. 상반기)
	보 수(10. 하반기)
	보 수(11. 상반기)
	보 수(11. 하반기)
	보 수(12. 상반기)
	보 수(12. 하반기)
	보 수(13. 상반기)
	보 수(13. 하반기)
	보 수(14. 상반기)
	보 수(14. 하반기)
	보 수(15. 상반기)
	보 수(15. 하반기)

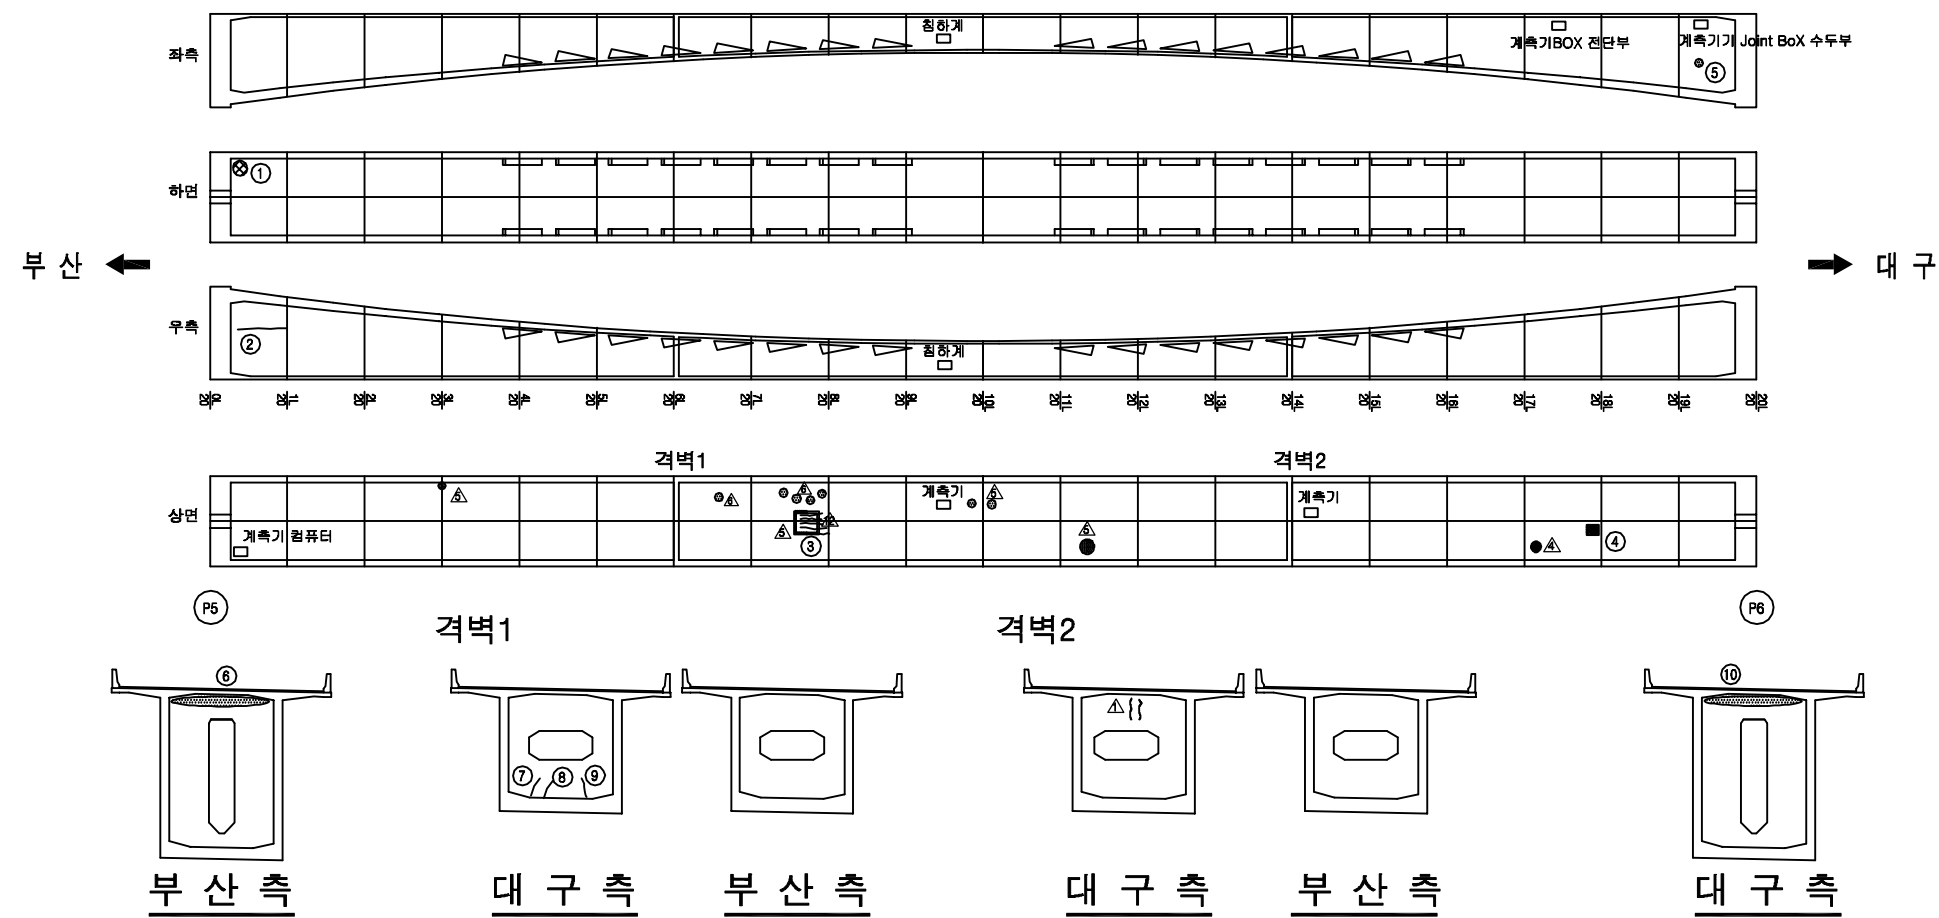
손상 현황 표

[illegible]

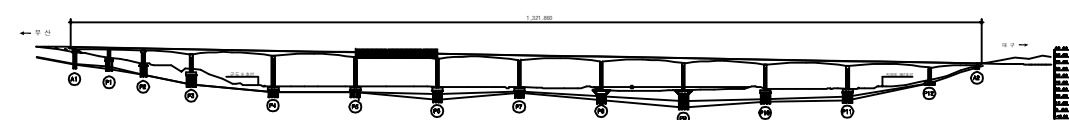KEY PLAN



~~SECTION~~

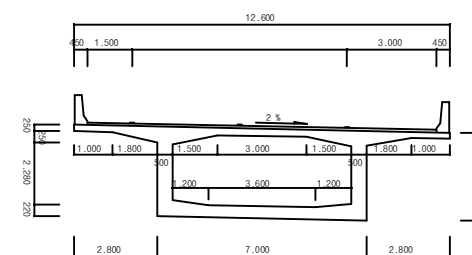


용역명	2016년 상반기 시설물 정기점검 용역
과업기간	2016. 04. 18 ~ 2016. 06. 30
발주처	 신대구부산고속도로주식회사
용역사	(주)위드이앤오
도면번호	026


ID:고정대교(대구)-거더내부 S7

보 수 이 력	
	기 준 규 월
	신 규 규 월
	보수부위재균열
①	보 수(기보수)
②	보 수(08. 하반기)
③	보 수(09. 상반기)
④	보 수(09. 하반기)
⑤	보 수(10. 상반기)
⑥	보 수(10. 하반기)
⑦	보 수(11. 상반기)
⑧	보 수(11. 하반기)
⑨	보 수(12. 상반기)
⑩	보 수(12. 하반기)
⑪	보 수(13. 상반기)
⑫	보 수(13. 하반기)
⑬	보 수(14. 상반기)
⑭	보 수(14. 하반기)
⑮	보 수(15. 상반기)
⑯	보 수(15. 하반기)

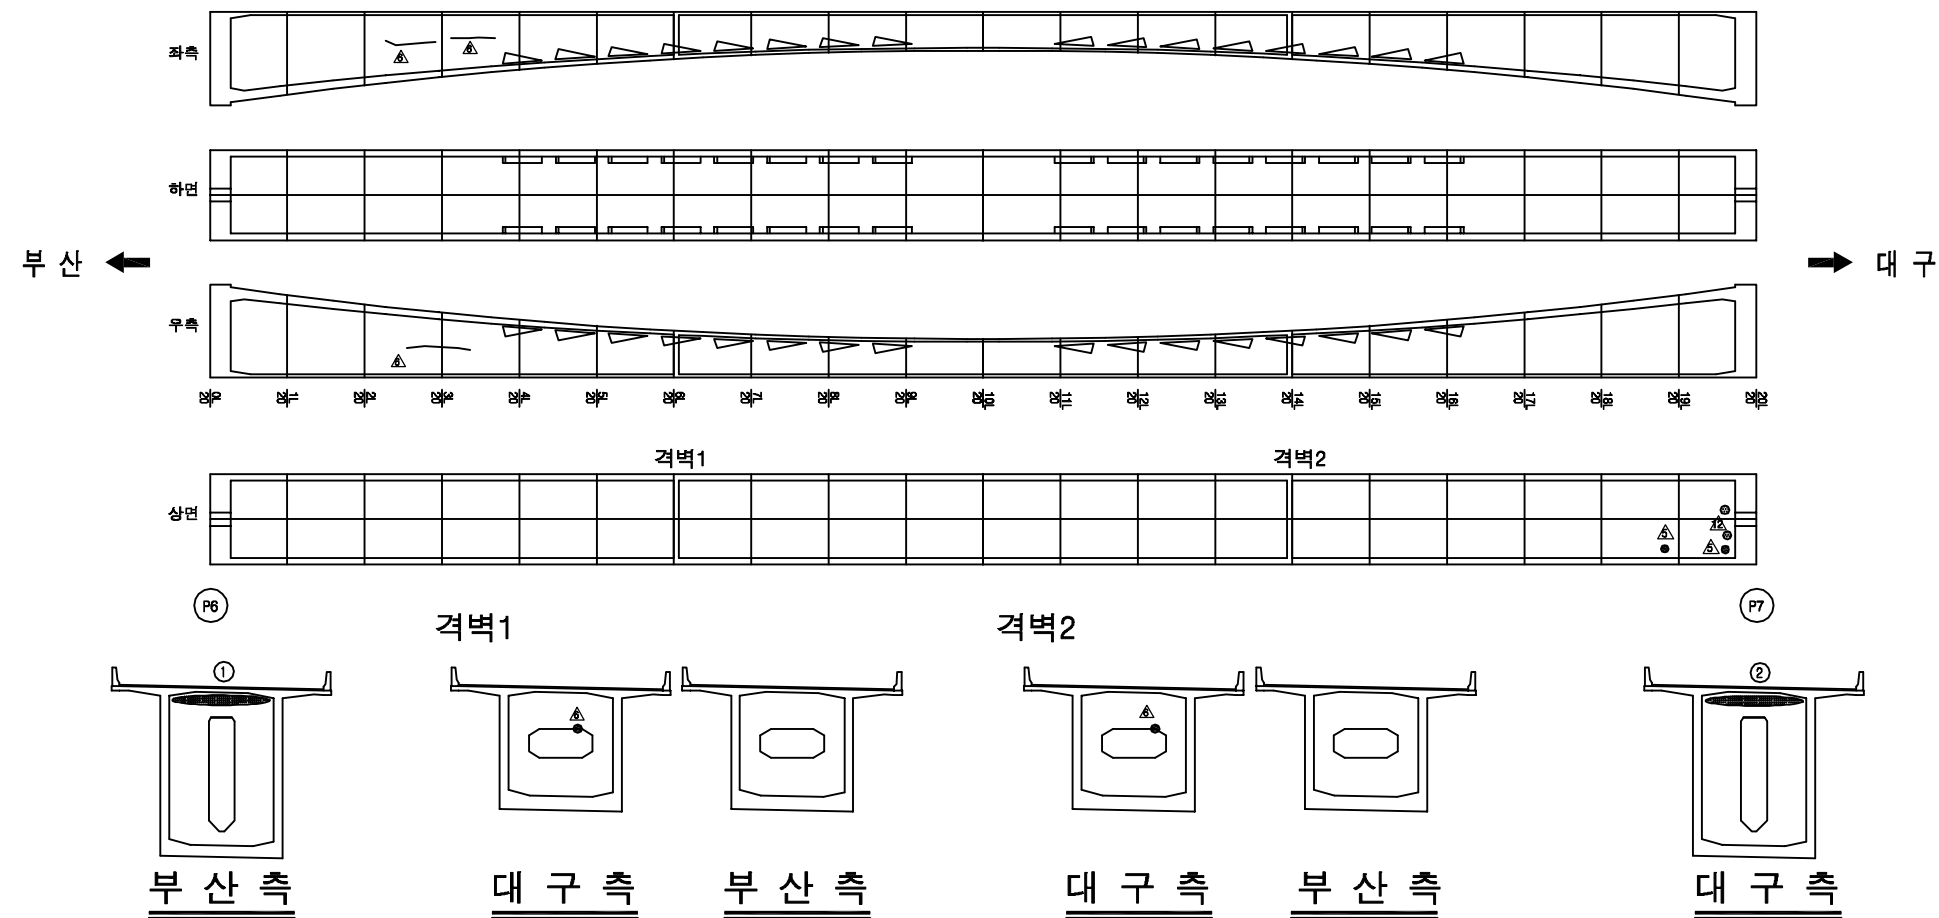
손상 현황 표

[illegible]

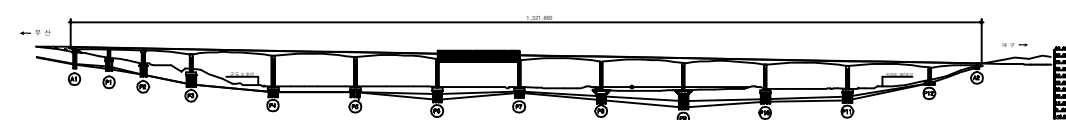KEY PLAN













~~SECTION~~

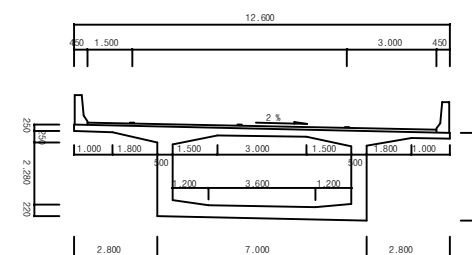


용역명	2016년 상반기 시설물 정기점검 용역
과업기간	2016. 04. 18 ~ 2016. 06. 30
발주처	 신대구부산고속도로주식회사
용역사	(주)위드이앤오
도면번호	027

          
ID:고정대교(대구)-거더내부 S8

보 수 이 력	
	기 존 군 열
	신 규 군 열
	보수부위재균열
 	보 수(기보수)
 	보 수(08. 하반기)
 	보 수(09. 상반기)
 	보 수(09. 하반기)
 	보 수(10. 상반기)
 	보 수(10. 하반기)
 	보 수(11. 상반기)
 	보 수(11. 하반기)
 	보 수(12. 상반기)
 	보 수(12. 하반기)
 	보 수(13. 상반기)
 	보 수(13. 하반기)
 	보 수(14. 상반기)
 	보 수(14. 하반기)
 	보 수(15. 상반기)
 	보 수(15. 하반기)

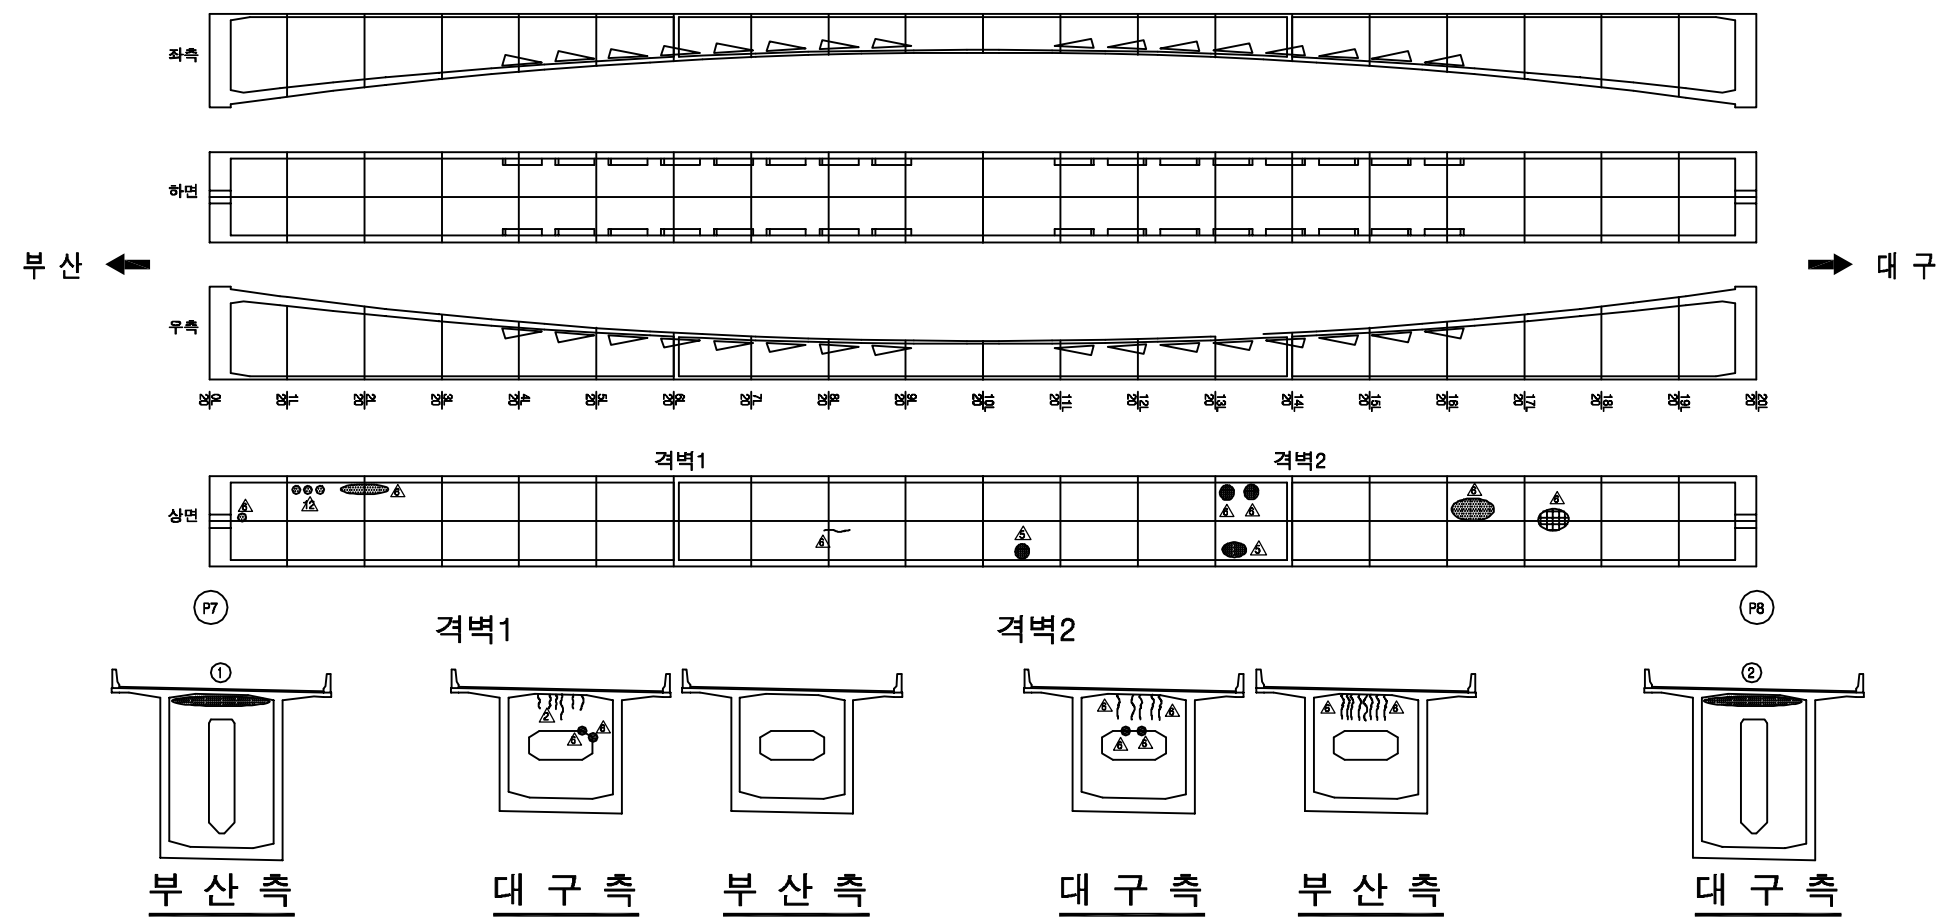
손상 현황 표

[illegible]

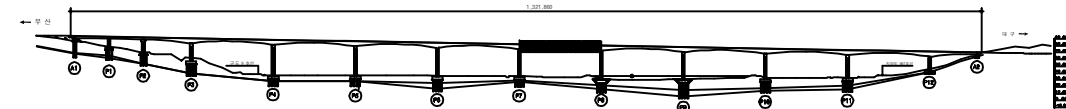KEY PLAN













~~SECTION~~

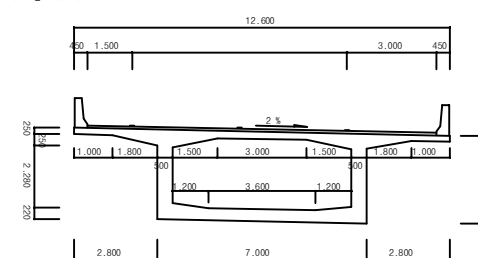


용역명	2016년 상반기 시설물 정기점검 용역
과업기간	2016. 04. 18 ~ 2016. 06. 30
발주처	 신대구부산고속도로주식회사
용역사	(주)위드이앤오
도면번호	028

          
ID:고정대교(대구)-거더내부 S9

보 수 이 력	
	기 존 군 열
	신 규 군 열
	보수부위재균열
 	보 수(기보수)
 	보 수(08. 하반기)
 	보 수(09. 상반기)
 	보 수(09. 하반기)
 	보 수(10. 상반기)
 	보 수(10. 하반기)
 	보 수(11. 상반기)
 	보 수(11. 하반기)
 	보 수(12. 상반기)
 	보 수(12. 하반기)
 	보 수(13. 상반기)
 	보 수(13. 하반기)
 	보 수(14. 상반기)
 	보 수(14. 하반기)
 	보 수(15. 상반기)
 	보 수(15. 하반기)

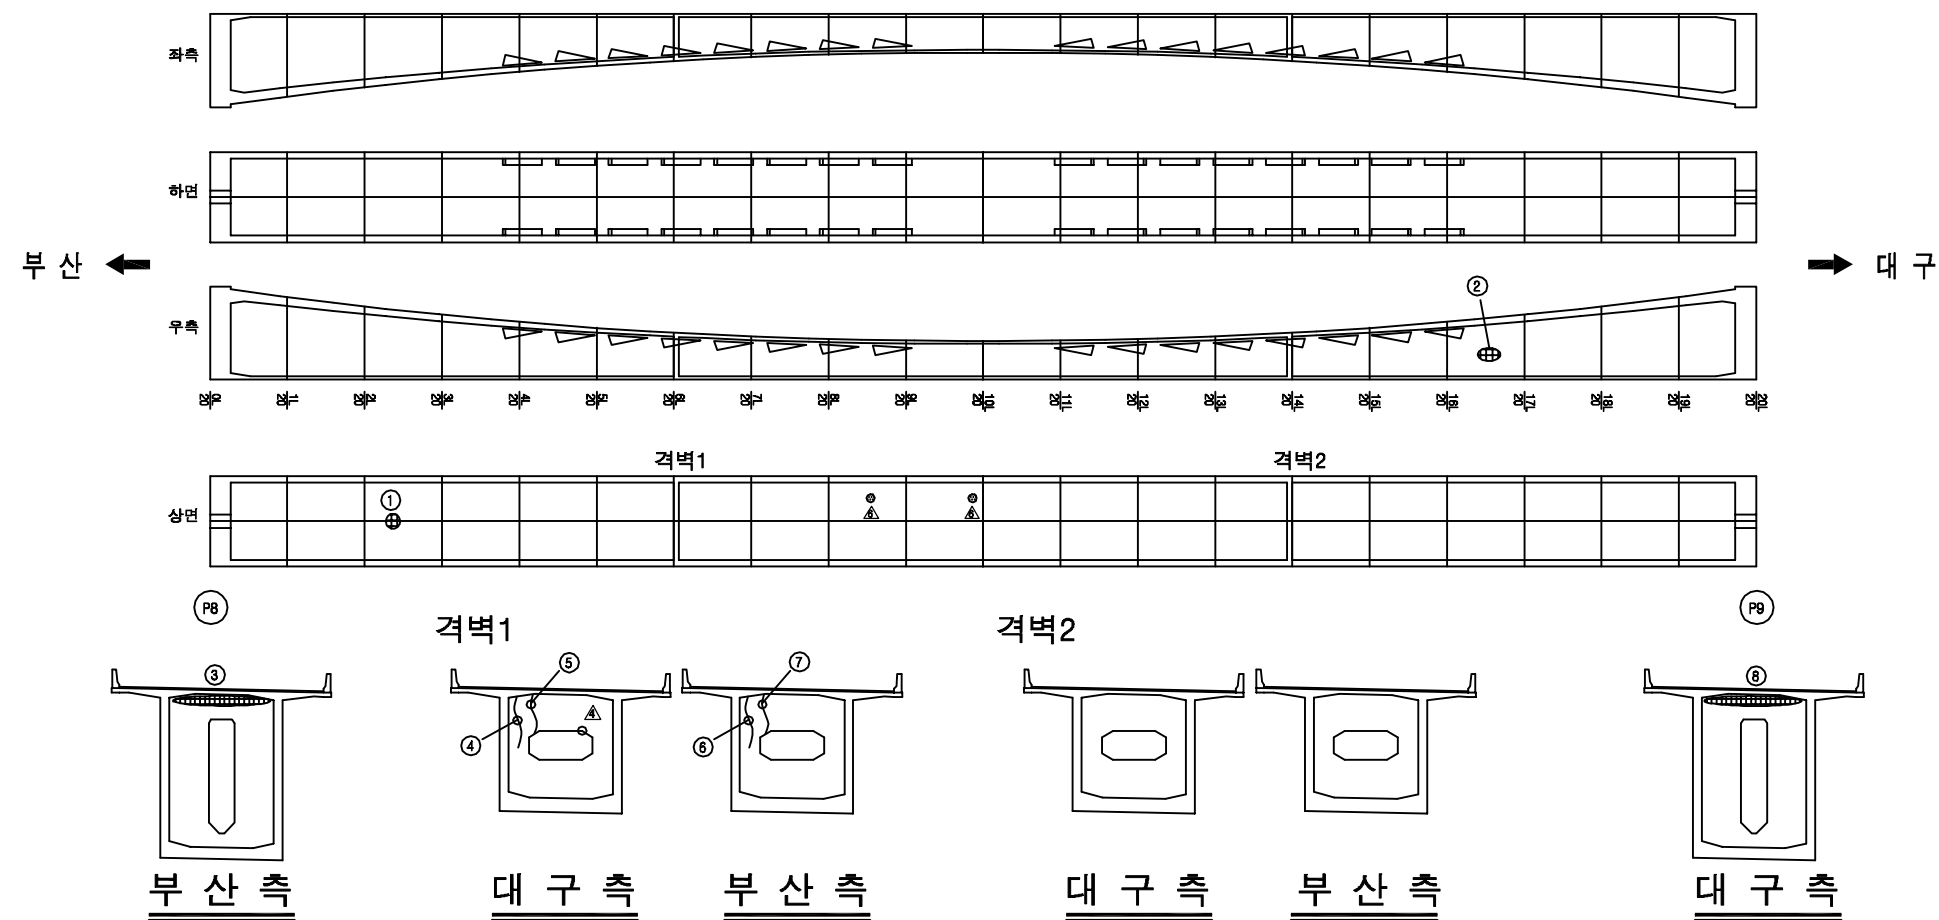
손상 현황 표

[illegible]

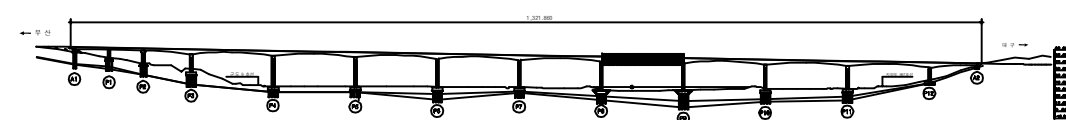KEY PLAN



~~SECTION~~

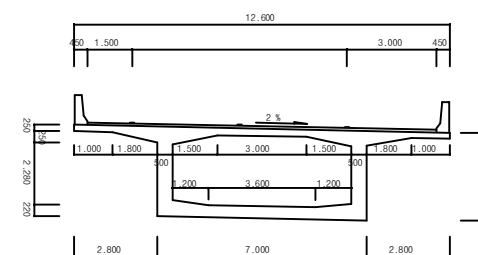

용역명	2016년 상반기 시설물 정기점검 용역
과업기간	2016. 04. 18 ~ 2016. 06. 30
발주처	 신대구부산고속도로주식회사
용역사	(주)위드이앤오
도면번호	029

ID: 고정대교(대구)-거더내부 S10

보 수 이 려	
	기 존 규 율
	신 구 규 율
	보수부위재균열
	보 수(기보수)
	보 수(08. 하반기)
	보 수(09. 상반기)
	보 수(09. 하반기)
	보 수(10. 상반기)
	보 수(10. 하반기)
	보 수(11. 상반기)
	보 수(11. 하반기)
	보 수(12. 상반기)
	보 수(12. 하반기)
	보 수(13. 상반기)
	보 수(13. 하반기)
	보 수(14. 상반기)
	보 수(14. 하반기)
	보 수(15. 상반기)
	보 수(15. 하반기)

손상 현황 표

[illegible]











➡ 대구

Technical drawing of a bridge cross-section. The drawing shows a symmetrical cross-section with a central roadway and side walkways. Key dimensions include:


- Overall width: 12.600
- Top deck width: 1.500 (left), 3.000 (right), 4.50 (total right)
- Side walkway width: 1.000 (left), 1.800 (right)
- Central roadway width: 1.500 (left), 3.000 (right), 1.500 (total right)
- Inner roadway width: 2.000 (left), 3.600 (right), 1.200 (total right)
- Structural depth: 2.800 (left), 2.800 (right), 3.000 (total right)
- Bottom width: 2.800 (left), 7.000 (right), 2.800 (total right)

용역명	2016년 상반기 시설물 정기점검 용역
과업기간	2016. 04. 18 ~ 2016. 06. 30
발주처	 신대구부산고속도로주식회사
용역사	(주)위드이앤오
도면번호	030

          
ID:고정대교(대구)-거더내부 S11

보 수 이 력	
	기 존 군 열
	신 규 군 열
	보수부위재균열
 	보 수(기보수)
 	보 수(08. 하반기)
 	보 수(09. 상반기)
 	보 수(09. 하반기)
 	보 수(10. 상반기)
 	보 수(10. 하반기)
 	보 수(11. 상반기)
 	보 수(11. 하반기)
 	보 수(12. 상반기)
 	보 수(12. 하반기)
 	보 수(13. 상반기)
 	보 수(13. 하반기)
 	보 수(14. 상반기)
 	보 수(14. 하반기)
 	보 수(15. 상반기)
 	보 수(15. 하반기)

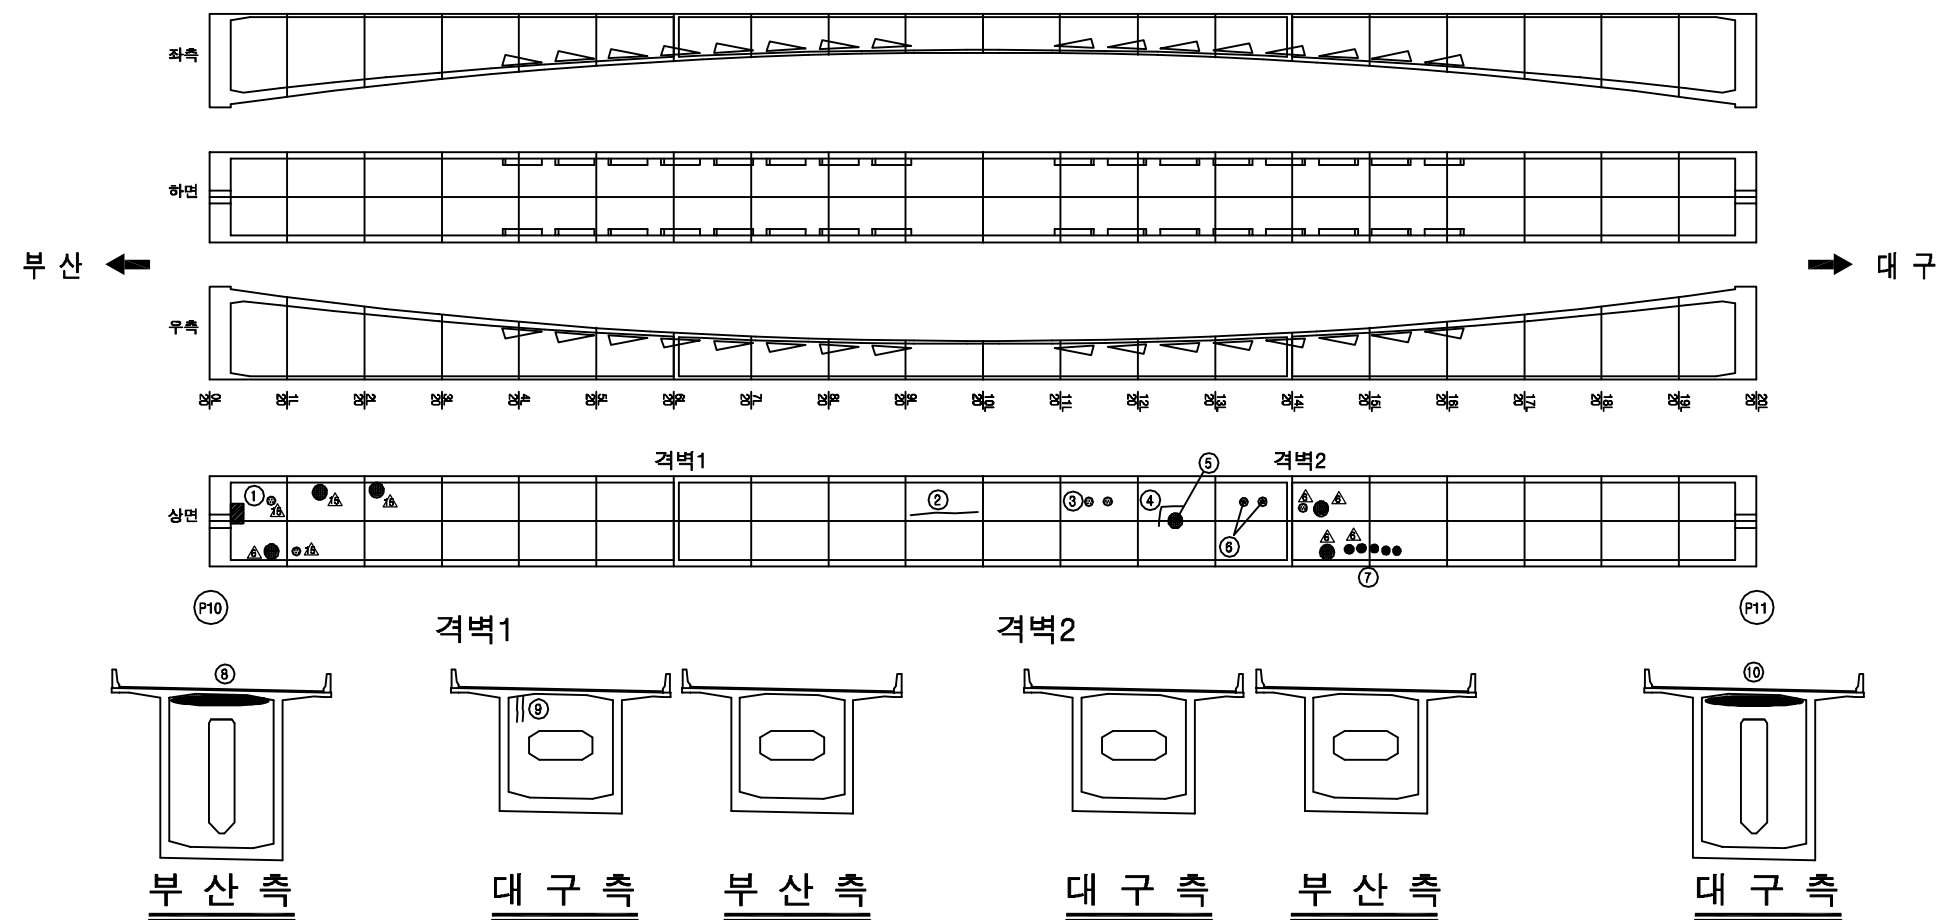
손상 현황 표

[illegible]

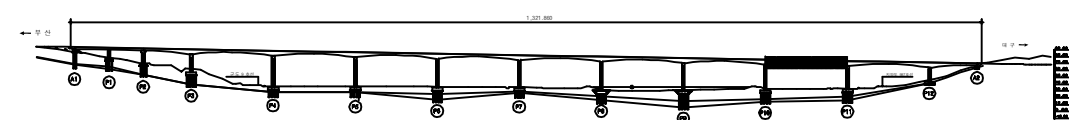KEY PLAN



~~SECTION~~

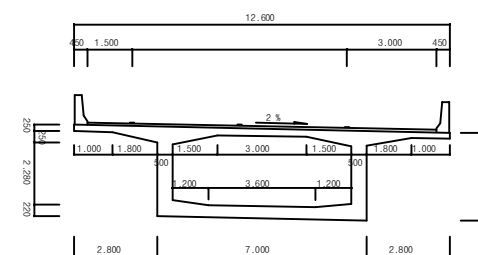


용역명	2016년 상반기 시설물 정기점검 용역
과업기간	2016. 04. 18 ~ 2016. 06. 30
발주처	 신대구부산고속도로주식회사
용역사	(주)위드이앤오
도면번호	031


ID:고정대교(대구)-거더내부 S12

보 수 이 력	
	기 준 규 모
	신 규 규 모
	보수부위재균열
	보 수(기보수)
	보 수(08. 하판기)
	보 수(09. 상판기)
	보 수(09. 하판기)
	보 수(10. 상판기)
	보 수(10. 하판기)
	보 수(11. 상판기)
	보 수(11. 하판기)
	보 수(12. 상판기)
	보 수(12. 하판기)
	보 수(13. 상판기)
	보 수(13. 하판기)
	보 수(14. 상판기)
	보 수(14. 하판기)
	보 수(15. 상판기)
	보 수(15. 하판기)

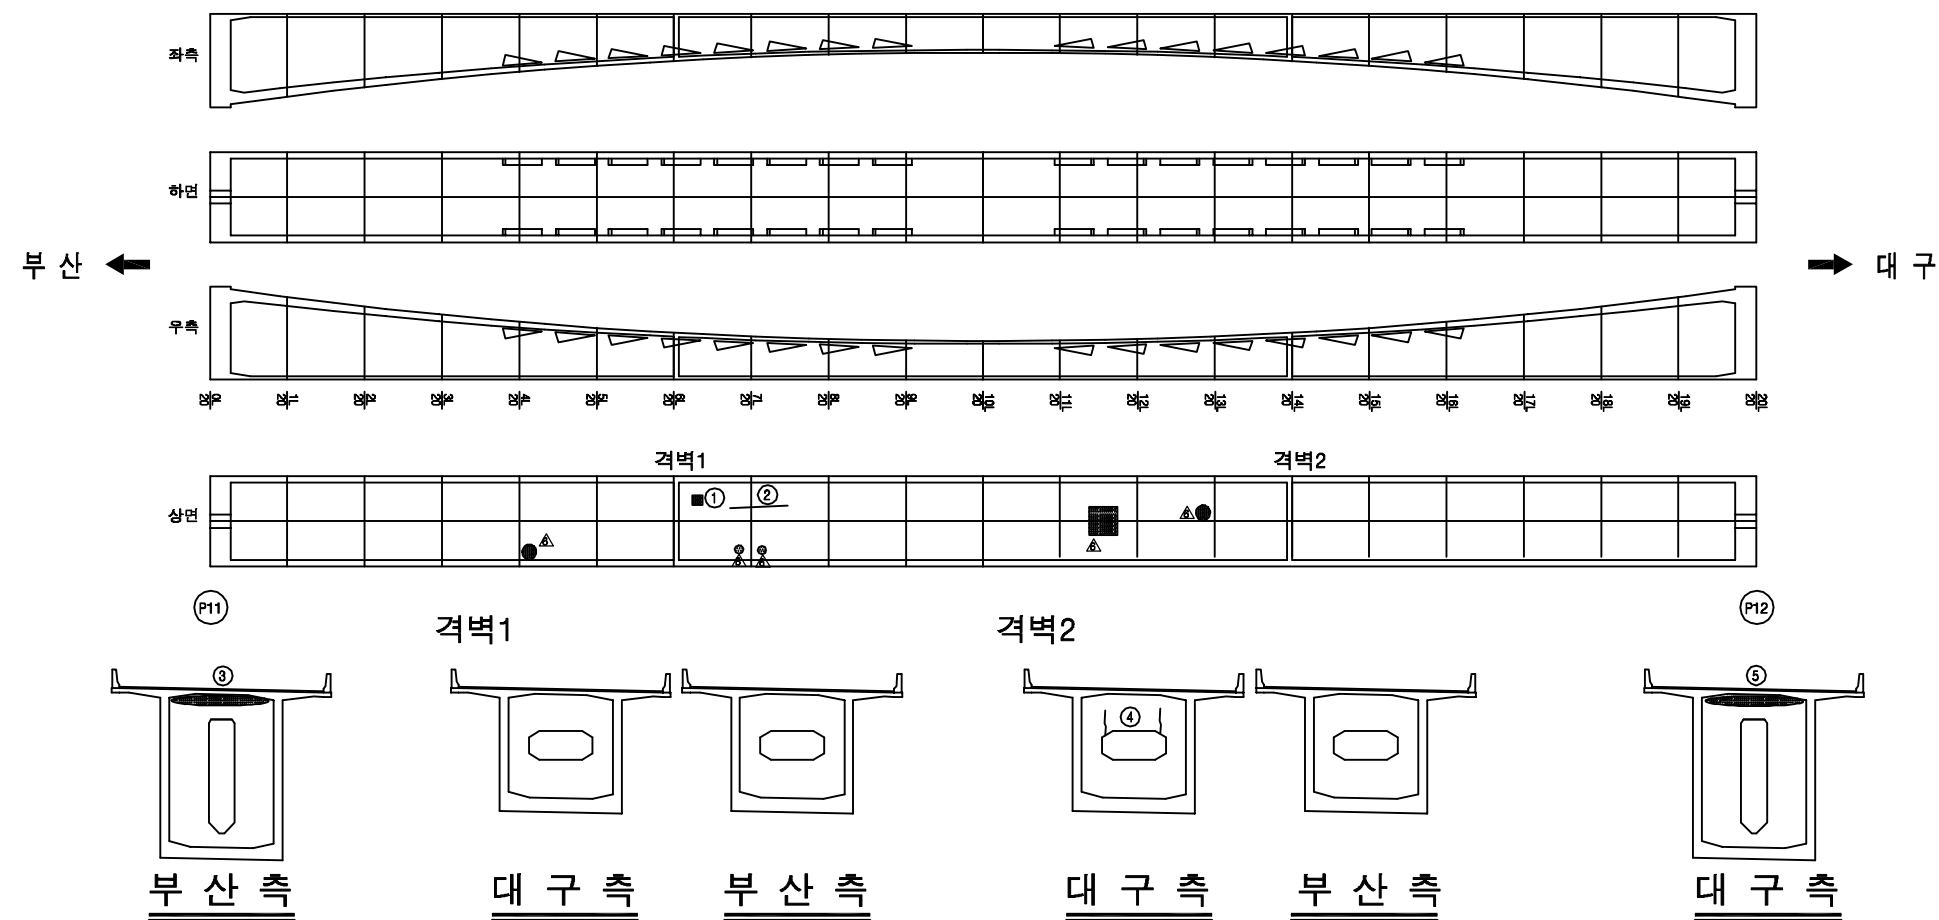
손상 현황 표

[illegible]

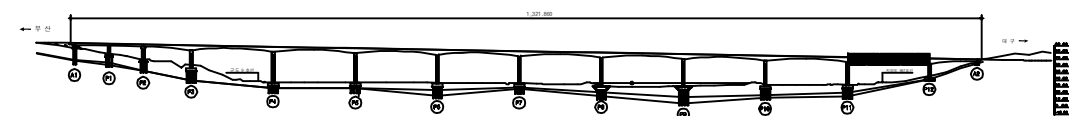KEY PLAN












~~SECTION~~

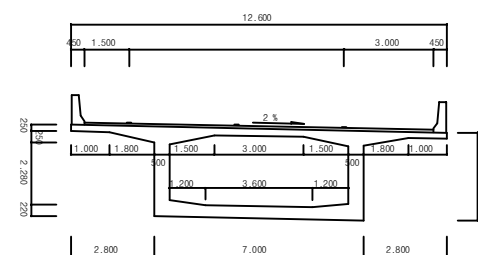


용역명	2016년 상반기 시설물 정기점검 용역
과업기간	2016. 04. 18 ~ 2016. 06. 30
발주처	 신대구부산고속도로주식회사
용역사	(주)위드이앤오
도면번호	032

         
ID:고정대교(대구)-거더내부 S13

보 수 이 력	
	기 존 규 율
	신 규 규 율
	보수부위재균열
 	보 수(기보수)
 	보 수(08. 하반기)
 	보 수(09. 상반기)
 	보 수(09. 하반기)
 	보 수(10. 상반기)
 	보 수(10. 하반기)
 	보 수(11. 상반기)
 	보 수(11. 하반기)
 	보 수(12. 상반기)
 	보 수(12. 하반기)
 	보 수(13. 상반기)
 	보 수(13. 하반기)
 	보 수(14. 상반기)
 	보 수(14. 하반기)
 	보 수(15. 상반기)
 	보 수(15. 하반기)

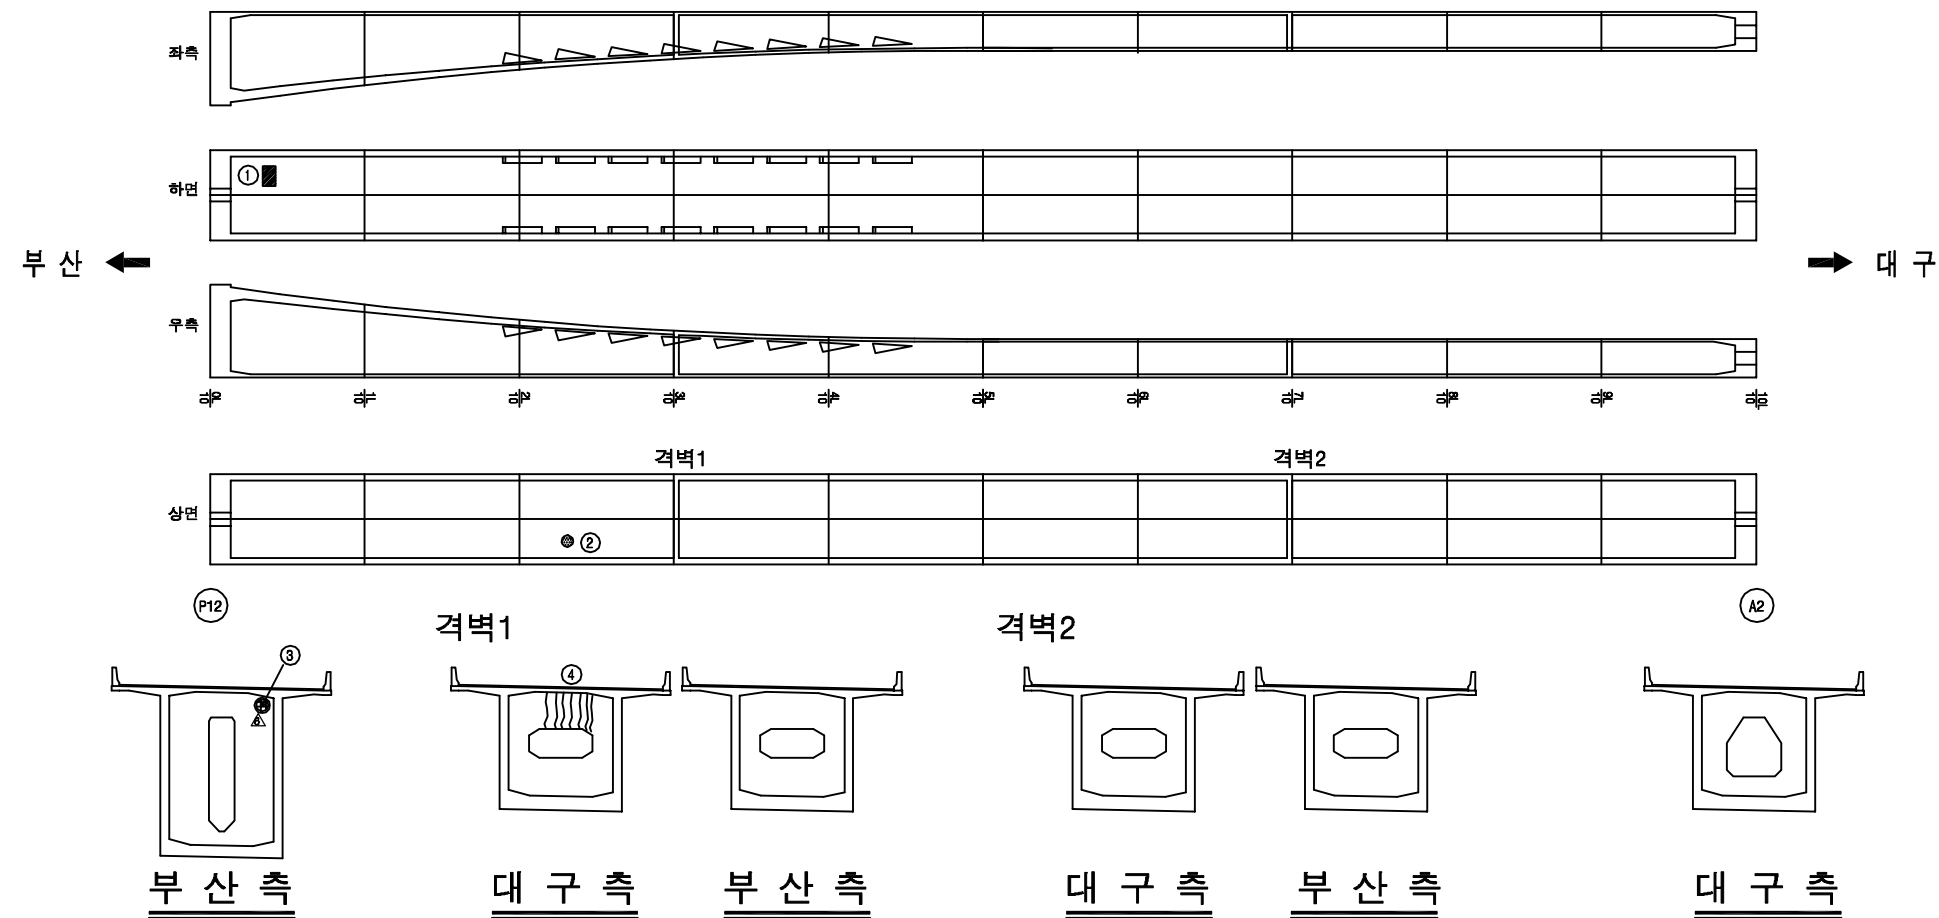
손상 현황 표

[illegible]

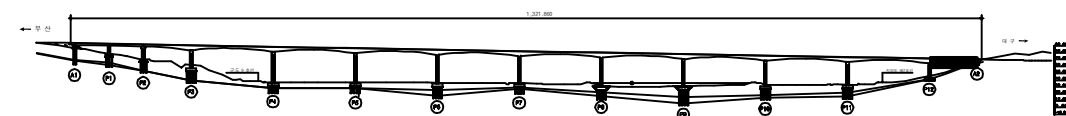KEY PLAN




~~SECTION~~

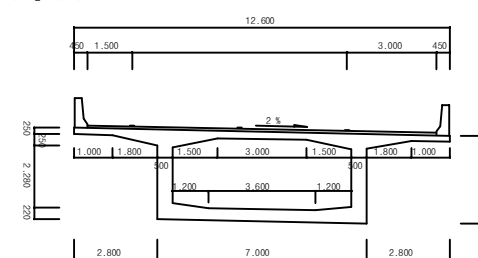


용역명	2016년 상반기 시설물 정기점검 용역
과업기간	2016. 04. 18 ~ 2016. 06. 30
발주처	 신대구부산고속도로주식회사
용역사	(주)위드이앤오
도면번호	033

ID:고정대교(대구)-교대 A1,2

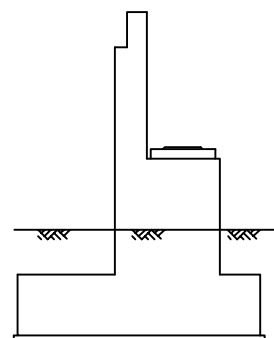
교대-1



측면도(좌측)

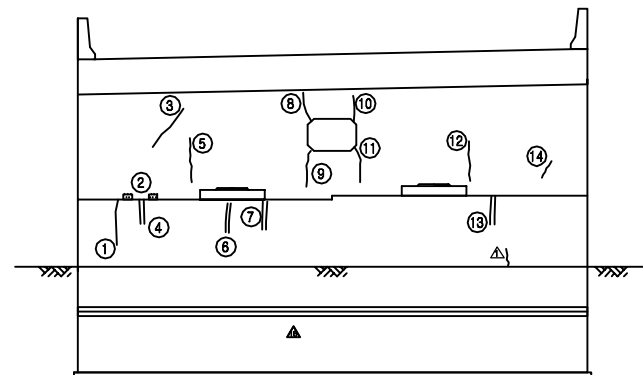


정 면 도

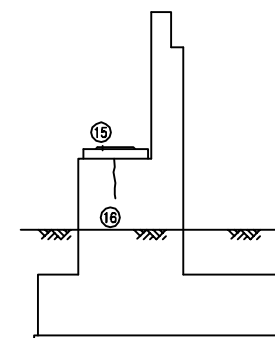


측면도(우측)

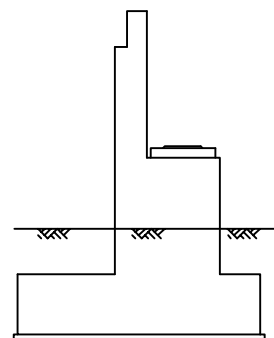
교대-2




















측면도(좌측)

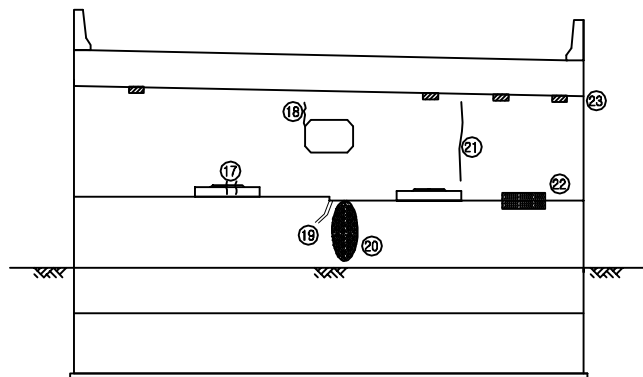

정 면 도

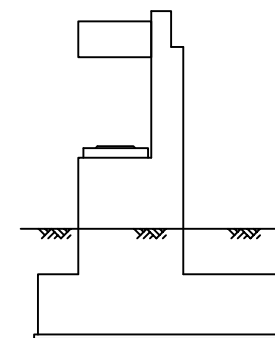

측면도(우측)

                 
보 수 이 력	
	기 존 군 열
	신 규 군 열
	보수부위재균열
 	보 수(기보수)
 	보 수(08. 하반기)
 	보 수(09. 상반기)
 	보 수(09. 하반기)
 	보 수(10. 상반기)
 	보 수(10. 하반기)
 	보 수(11. 상반기)
 	보 수(11. 하반기)
 	보 수(12. 상반기)
 	보 수(12. 하반기)
 	보 수(13. 상반기)
 	보 수(13. 하반기)
 	보 수(14. 상반기)
 	보 수(14. 하반기)
 	보 수(15. 상반기)
 	보 수(15. 하반기)

손상 현황 표

[illegible]

주) 손상의 폭과 길이는 m 이며, 단 균열의 폭은 mm 임

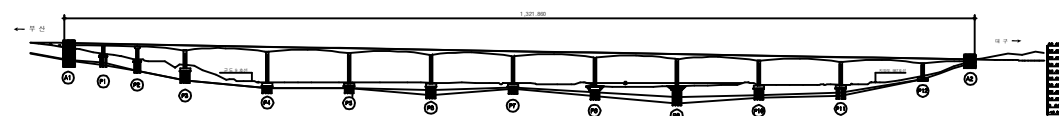
KEY PLAN



~~SECTION~~

용역명	2016년 상반기 시설물 정기점검 용역
과업기간	2016. 04. 18 ~ 2016. 06. 30
발주처	 신대구부산고속도로주식회사
용역사	(주)위드이앤오
도면번호	034

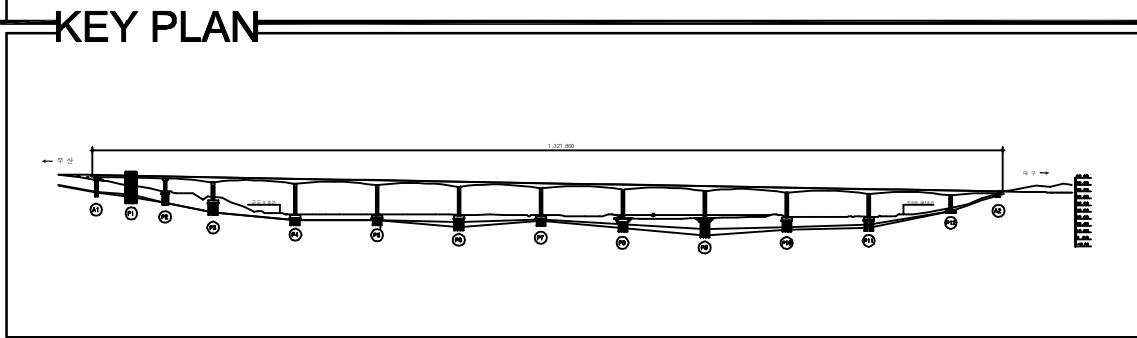ID:고정대교(대구)-교각 P1












SECTION	

[illegible]

용역명	2016년 상반기 시설물 정기점검 용역
과업기간	2016. 04. 18 ~ 2016. 06. 30
발주처	 신대구부산고속도로주식회사
용역사	(주)위드이앤오
도면번호	035

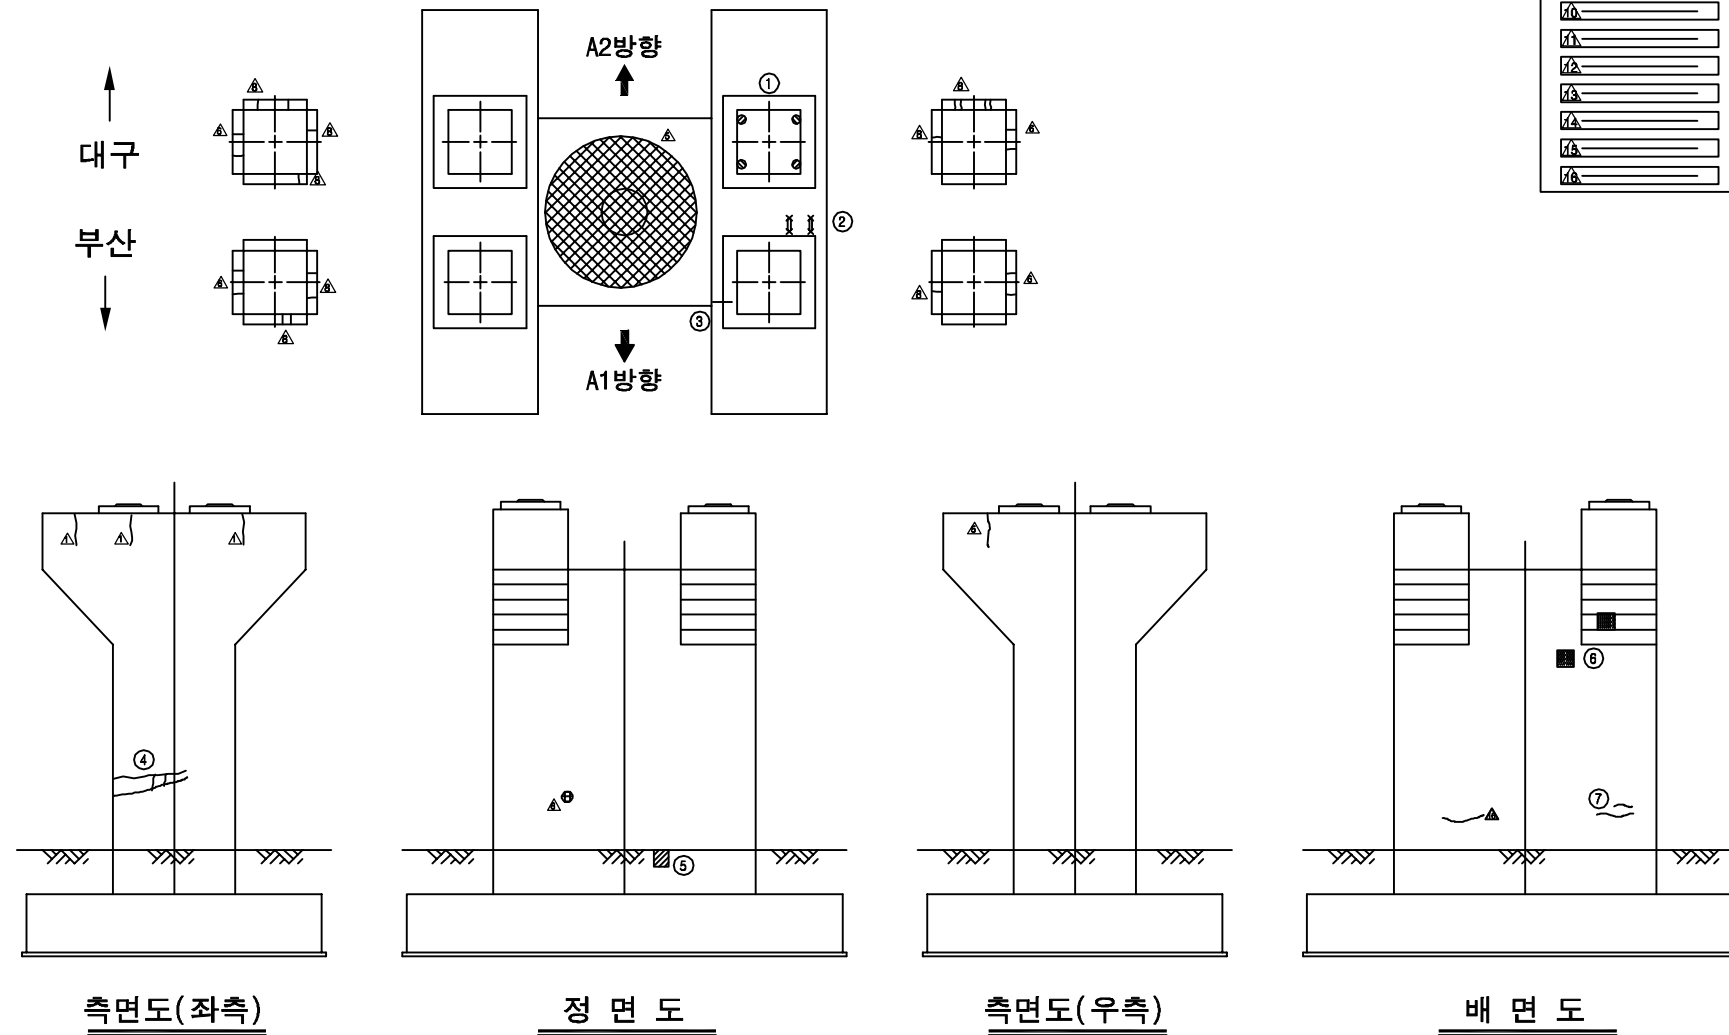        ID: 고정대교(대구)-교각 P2




보 수 이 력	
	기 존 규 칙
	신 규 규 칙
	보수부위재검출
① 	보 수(기보수)
② 	보 수(08. 하반기)
③ 	보 수(09. 상반기)
④ 	보 수(09. 하반기)
⑤ 	보 수(10. 상반기)
⑥ 	보 수(10. 하반기)
⑦ 	보 수(11. 상반기)
⑧ 	보 수(11. 하반기)
⑨ 	보 수(12. 상반기)
⑩ 	보 수(12. 하반기)
⑪ 	보 수(13. 상반기)
⑫ 	보 수(13. 하반기)
⑬ 	보 수(14. 상반기)
⑭ 	보 수(14. 하반기)
⑮ 	보 수(15. 상반기)
⑯ 	보 수(15. 하반기)

[illegible]

주) 손상의 폭과 길이는 m 이며, 단 균열의 폭은 mm 임

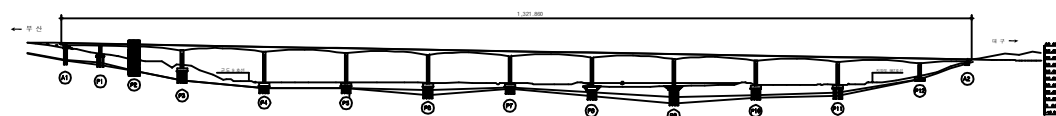
KEY PLAN



~~SECTION~~

용역명	2016년 상반기 시설물 정기점검 용역
과업기간	2016. 04. 18 ~ 2016. 06. 30
발주처	 신대구부산고속도로주식회사
용역사	(주)위드이앤오
도면번호	036

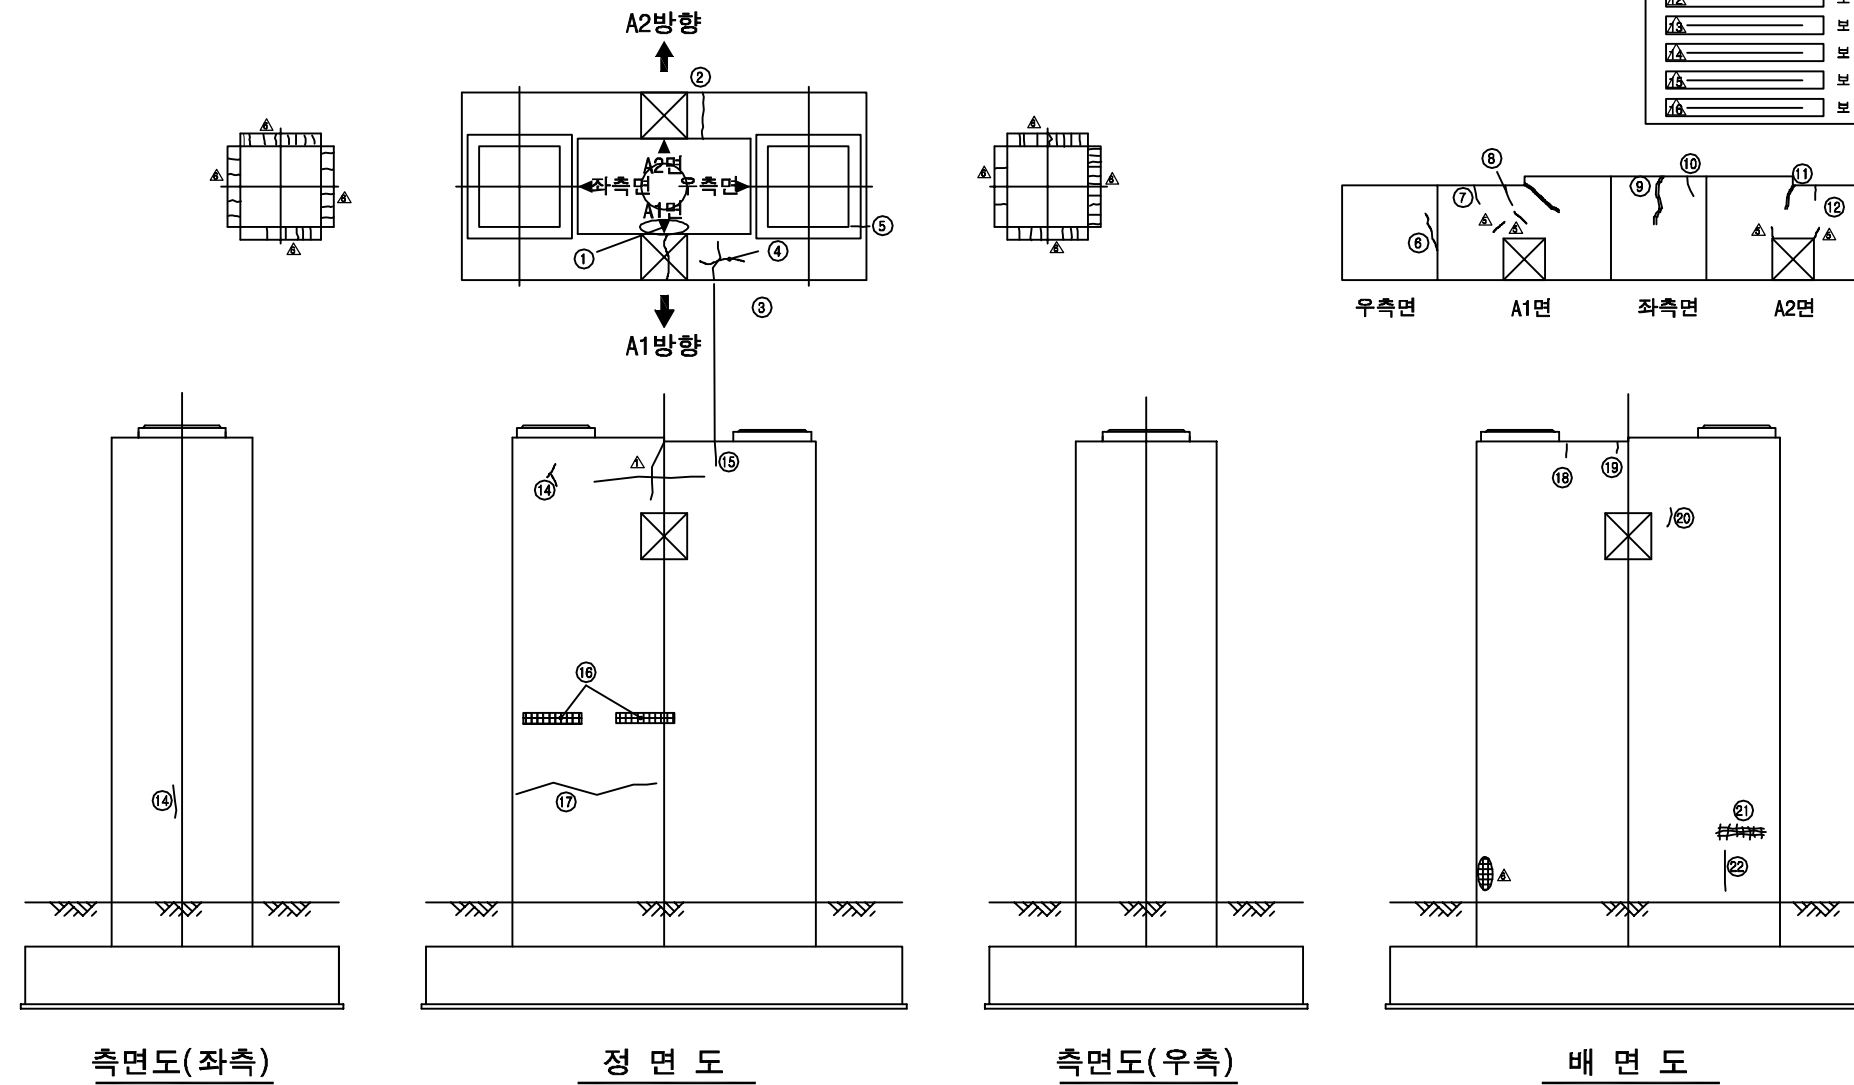ID:고정대교(대구)-교각 P3




보 수 이 력	
_____	기 존 규 칙
_____	신 규 규 칙
_____	보수부위재규칙
① _____	보 수(기보수)
② _____	보 수(08. 하반기)
③ _____	보 수(09. 상반기)
④ _____	보 수(09. 하반기)
⑤ _____	보 수(10. 상반기)
⑥ _____	보 수(10. 하반기)
⑦ _____	보 수(11. 상반기)
⑧ _____	보 수(11. 하반기)
⑨ _____	보 수(12. 상반기)
⑩ _____	보 수(12. 하반기)
⑪ _____	보 수(13. 상반기)
⑫ _____	보 수(13. 하반기)
⑬ _____	보 수(14. 상반기)
⑭ _____	보 수(14. 하반기)
⑮ _____	보 수(15. 상반기)
⑯ _____	보 수(15. 하반기)

[illegible]

주) 손상의 폭과 길이는 m 이며, 단 균열의 폭은 mm 임

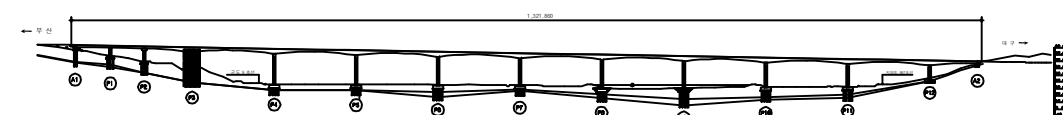
KEY PLAN



~~SECTION~~

용역명	2016년 상반기 시설물 정기점검 용역
과업기간	2016. 04. 18 ~ 2016. 06. 30
발주처	 신대구부산고속도로주식회사
용역사	(주)위드이앤오
도면번호	037

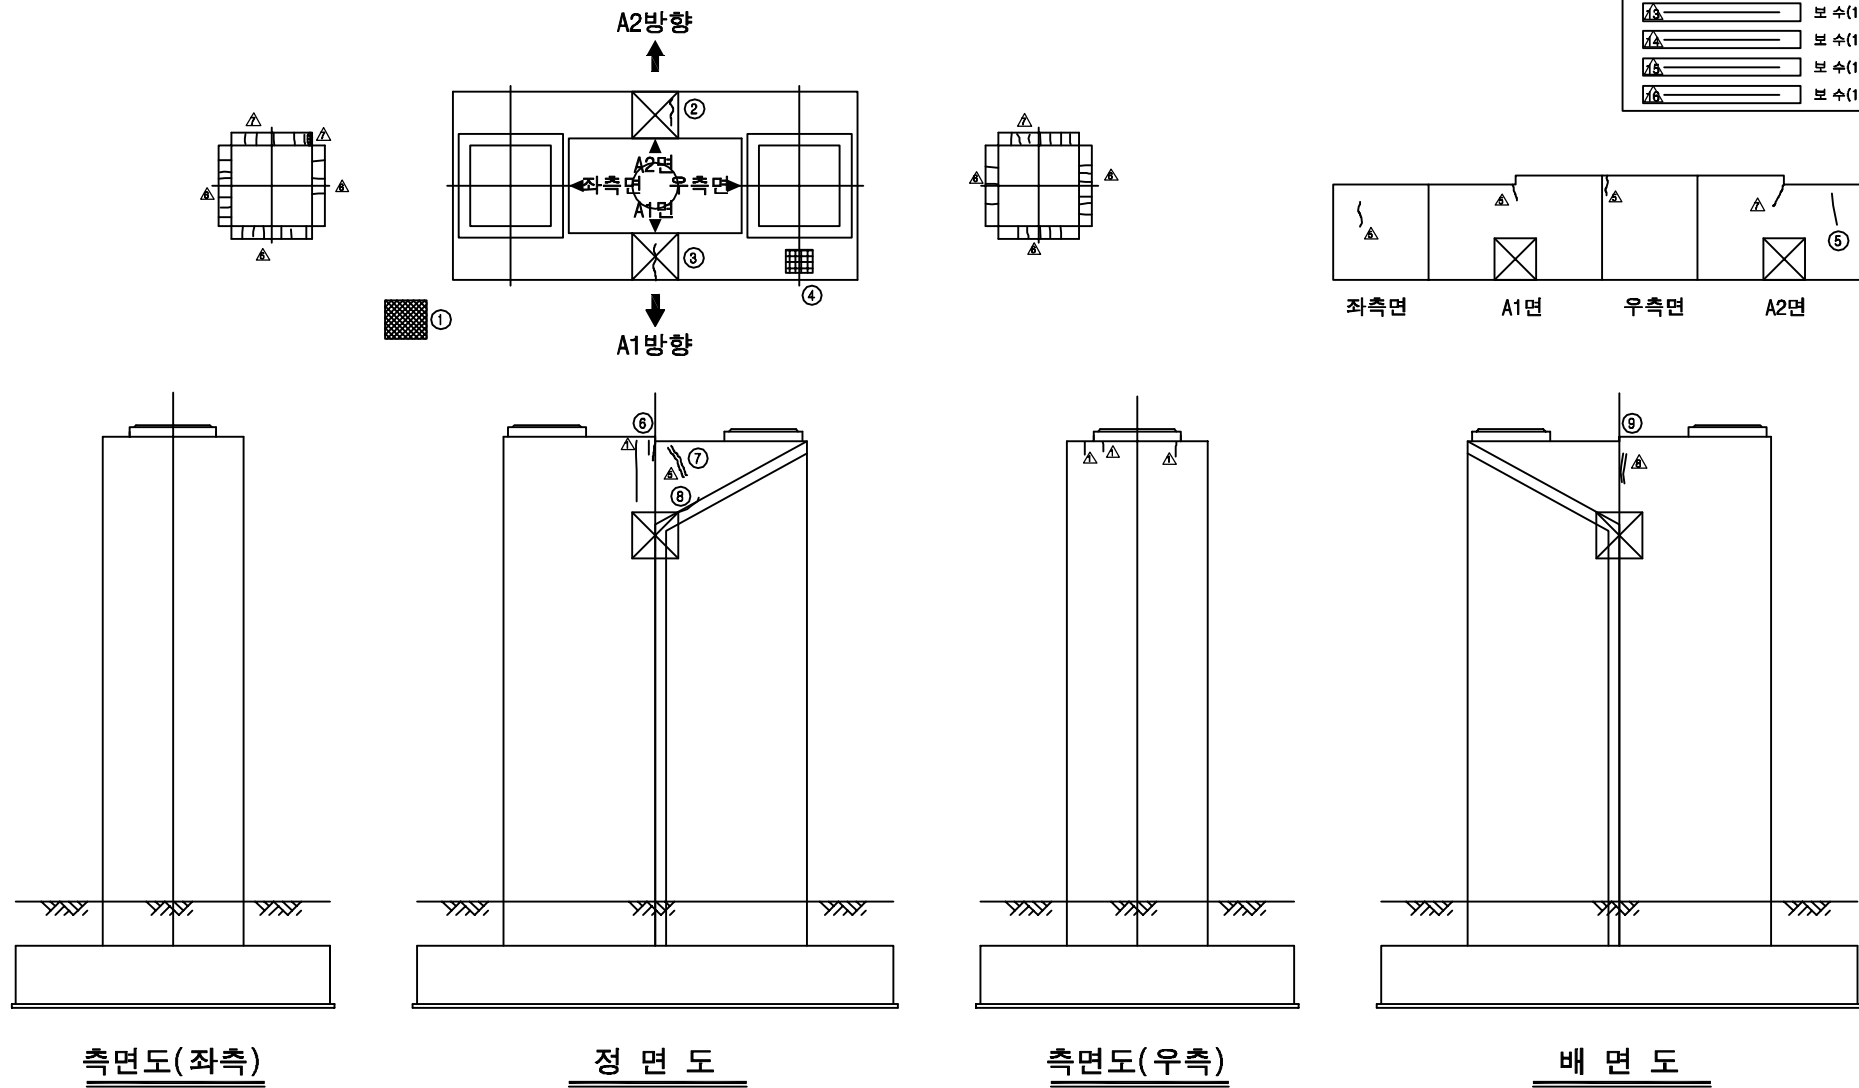ID: 고정대교(대구)-교각 P4




보 수 이 령	
	기 존 규 칙
	신 규 규 칙
	보수부위재균열
	보 수(기보수)
	보 수(08. 하반기)
	보 수(09. 상반기)
	보 수(09. 하반기)
	보 수(10. 상반기)
	보 수(10. 하반기)
	보 수(11. 상반기)
	보 수(11. 하반기)
	보 수(12. 상반기)
	보 수(12. 하반기)
	보 수(13. 상반기)
	보 수(13. 하반기)
	보 수(14. 상반기)
	보 수(14. 하반기)
	보 수(15. 상반기)
	보 수(15. 하반기)

[illegible]

주) 손상의 폭과 길이는 m 이며, 단 균열의 폭은 mm 임

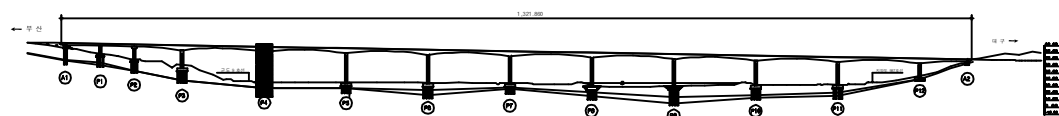
KEY PLAN











~~SECTION~~

용역명	2016년 상반기 시설물 정기점검 용역
과업기간	2016. 04. 18 ~ 2016. 06. 30
발주처	 신대구부산고속도로주식회사
용역사	(주)위드이앤오
도면번호	038

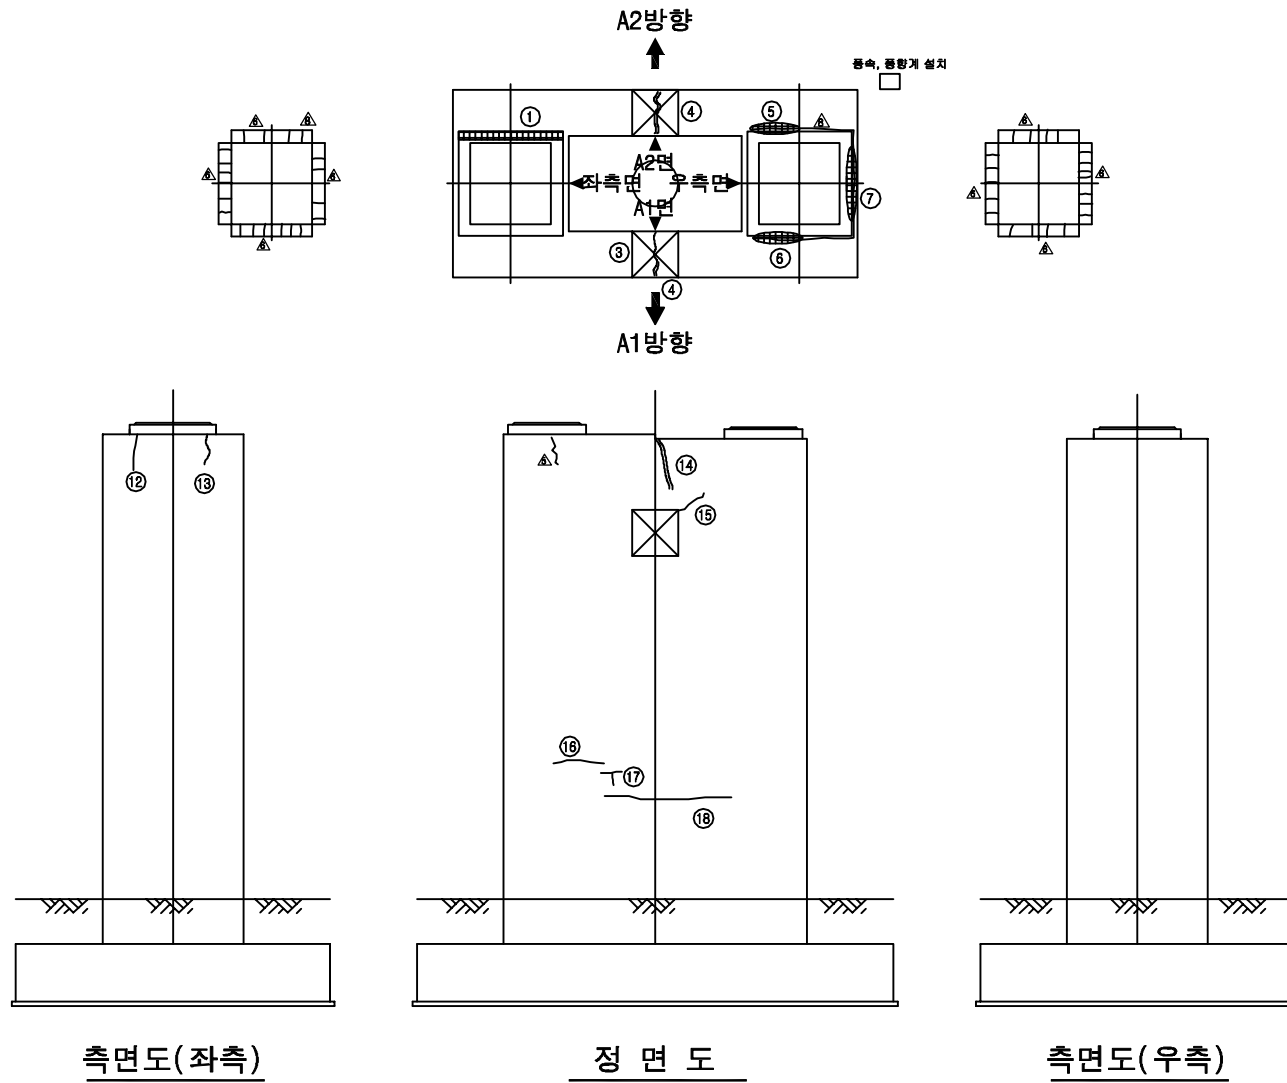        ID: 고정대교(대구)-교각 P5




보 수 이 력	
	기 준 금 액
	신 규 금 액
	보수부위재금액
① 	보 수(기보수)
② 	보 수(08. 하반기)
③ 	보 수(09. 상반기)
④ 	보 수(09. 하반기)
⑤ 	보 수(10. 상반기)
⑥ 	보 수(10. 하반기)
⑦ 	보 수(11. 상반기)
⑧ 	보 수(11. 하반기)
⑨ 	보 수(12. 상반기)
⑩ 	보 수(12. 하반기)
⑪ 	보 수(13. 상반기)
⑫ 	보 수(13. 하반기)
⑬ 	보 수(14. 상반기)
⑭ 	보 수(14. 하반기)
⑮ 	보 수(15. 상반기)
⑯ 	보 수(15. 하반기)

[illegible]

주) 손상의 폭과 길이는 m 이며, 단 균열의 폭은 mm 임




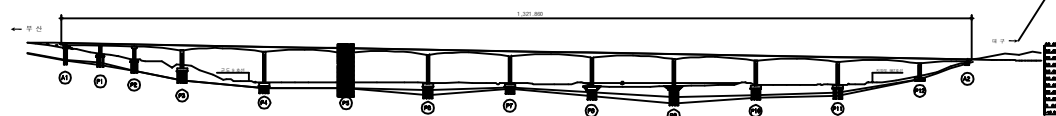
KEY PLAN














~~SECTION~~

용역명	2016년 상반기 시설물 정기점검 용역
과업기간	2016. 04. 18 ~ 2016. 06. 30
발주처	 신대구부산고속도로주식회사
용역사	(주)위드이앤오
도면번호	039

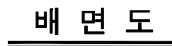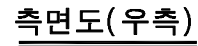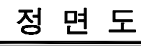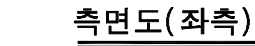           ID:고정대교(대구)-교각 P6



보 수 이 력	
	기 존 규 역
	신 규 규 역
	보수부위재균열
	보 수(기보수)
	보 수(08. 하반기)
	보 수(09. 상반기)
	보 수(09. 하반기)
	보 수(10. 상반기)
	보 수(10. 하반기)
	보 수(11. 상반기)
	보 수(11. 하반기)
	보 수(12. 상반기)
	보 수(12. 하반기)
	보 수(13. 상반기)
	보 수(13. 하반기)
	보 수(14. 상반기)
	보 수(14. 하반기)
	보 수(15. 상반기)
	보 수(15. 하반기)












[illegible]

KEY PLAN

SECTION

용역명	2016년 상반기 시설물 정기점검 용역
과업기간	2016. 04. 18 ~ 2016. 06. 30
발주처	 신대구부산고속도로주식회사
용역사	(주)위드이앤오
도면번호	040

           
ID:고정대교(대구)-교각 P7

보 수 이 력	
	기 존 규 율
	신 규 규 율
	보수부위재규율
	보 수(기보수)
	보 수(08. 하반기)
	보 수(09. 상반기)
	보 수(09. 하반기)
	보 수(10. 상반기)
	보 수(10. 하반기)
	보 수(11. 상반기)
	보 수(11. 하반기)
	보 수(12. 상반기)
	보 수(12. 하반기)
	보 수(13. 상반기)
	보 수(13. 하반기)
	보 수(14. 상반기)
	보 수(14. 하반기)
	보 수(15. 상반기)
	보 수(15. 하반기)

순상회화표

[illegible]

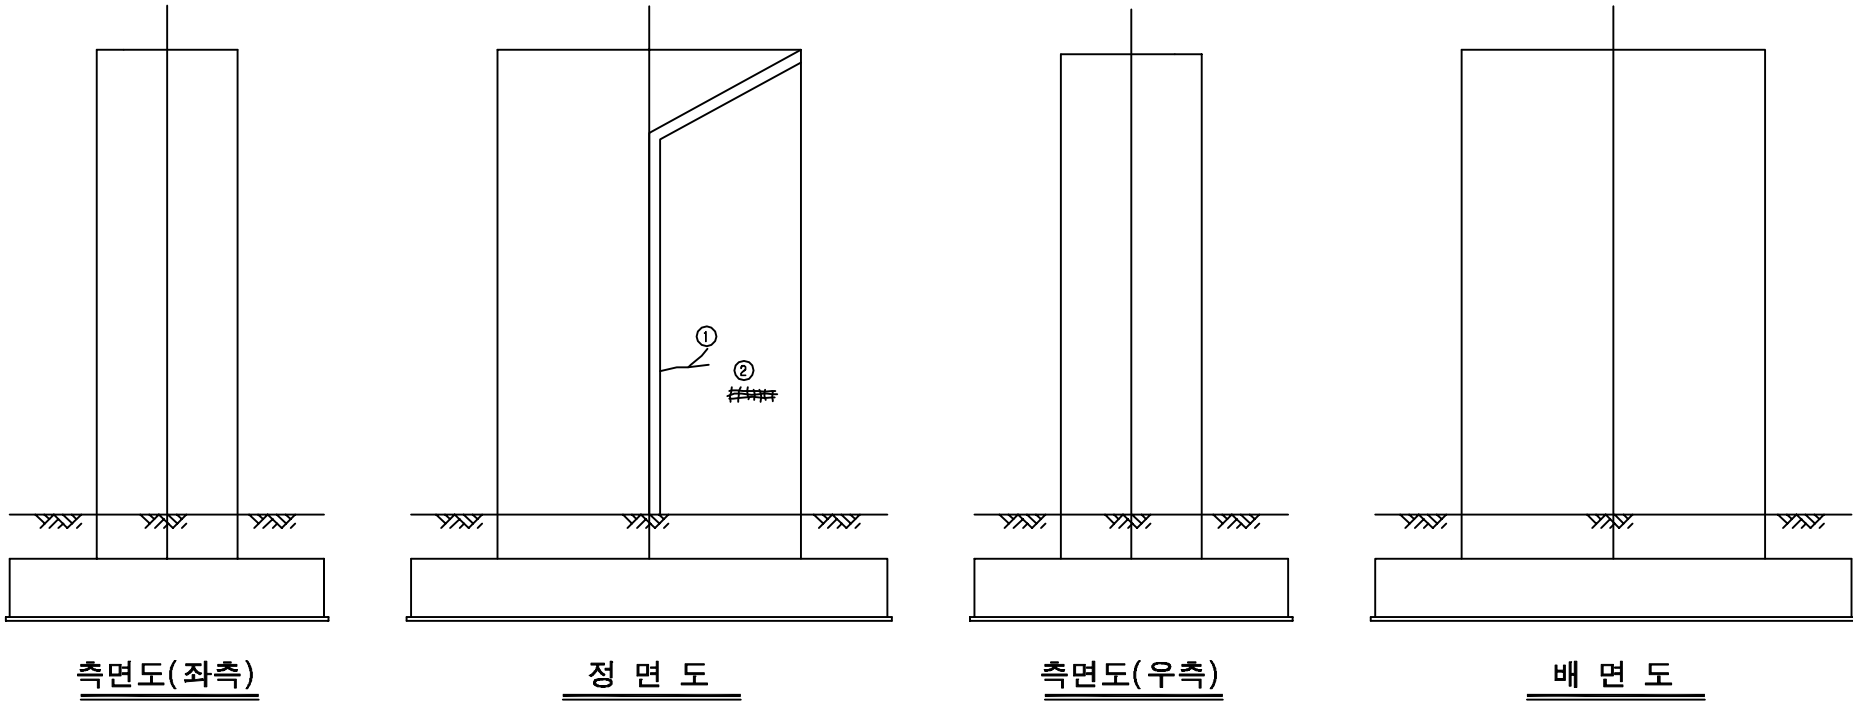주) 손상의 폭과 길이는 m 이며, 단 균열의 폭은 mm 임



KEY PLAN

SECTION	

용역명	2016년 상반기 시설물 정기점검 용역
과업기간	2016. 04. 18 ~ 2016. 06. 30
발주처	 신대구부산고속도로주식회사
용역사	(주)위드이앤오
도면번호	041

ID:고정대교(대구)-교각 P8



측면도(좌측)



정 면 도

측면도(우측)


배 면 도

보 수 이 력	
	기 존 규 율
	신 규 규 율
	보수부위재규율
	보 수(기보수)
	보 수(08. 하반기)
	보 수(09. 상반기)
	보 수(09. 하반기)
	보 수(10. 상반기)
	보 수(10. 하반기)
	보 수(11. 상반기)
	보 수(11. 하반기)
	보 수(12. 상반기)
	보 수(12. 하반기)
	보 수(13. 상반기)
	보 수(13. 하반기)
	보 수(14. 상반기)
	보 수(14. 하반기)
	보 수(15. 상반기)
	보 수(15. 하반기)

[illegible]

주) 손상의 폭과 길이는 m 이며, 단 균열의 폭은 mm 임

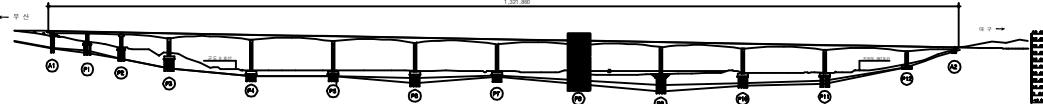
KEY PLANS



SECTION

용역명	2016년 상반기 시설물 정기점검 용역
과업기간	2016. 04. 18 ~ 2016. 06. 30
발주처	 신대구부산고속도로주식회사
용역사	(주)위드이앤오
도면번호	042

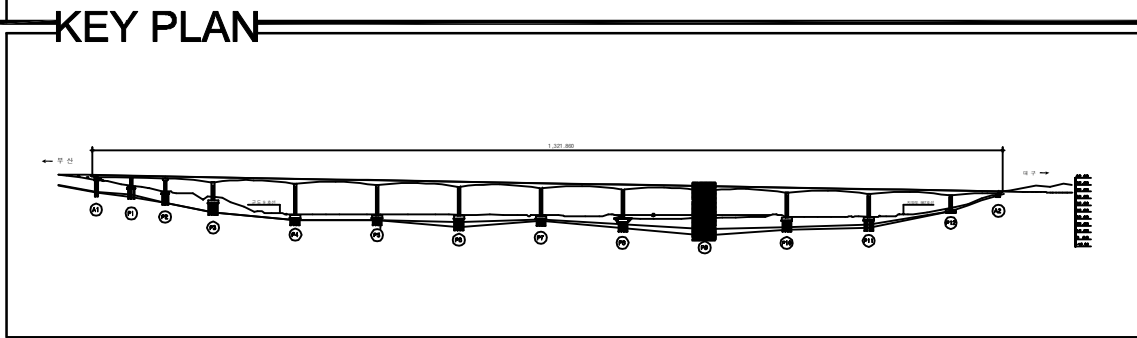
ID:고정대교(대구)-교각 P9



SECTION

용역명	2016년 상반기 시설물 정기점검 용역
과업기간	2016. 04. 18 ~ 2016. 06. 30
발주처	 신대구부산고속도로주식회사
용역사	(주)위드이앤오
도면번호	043

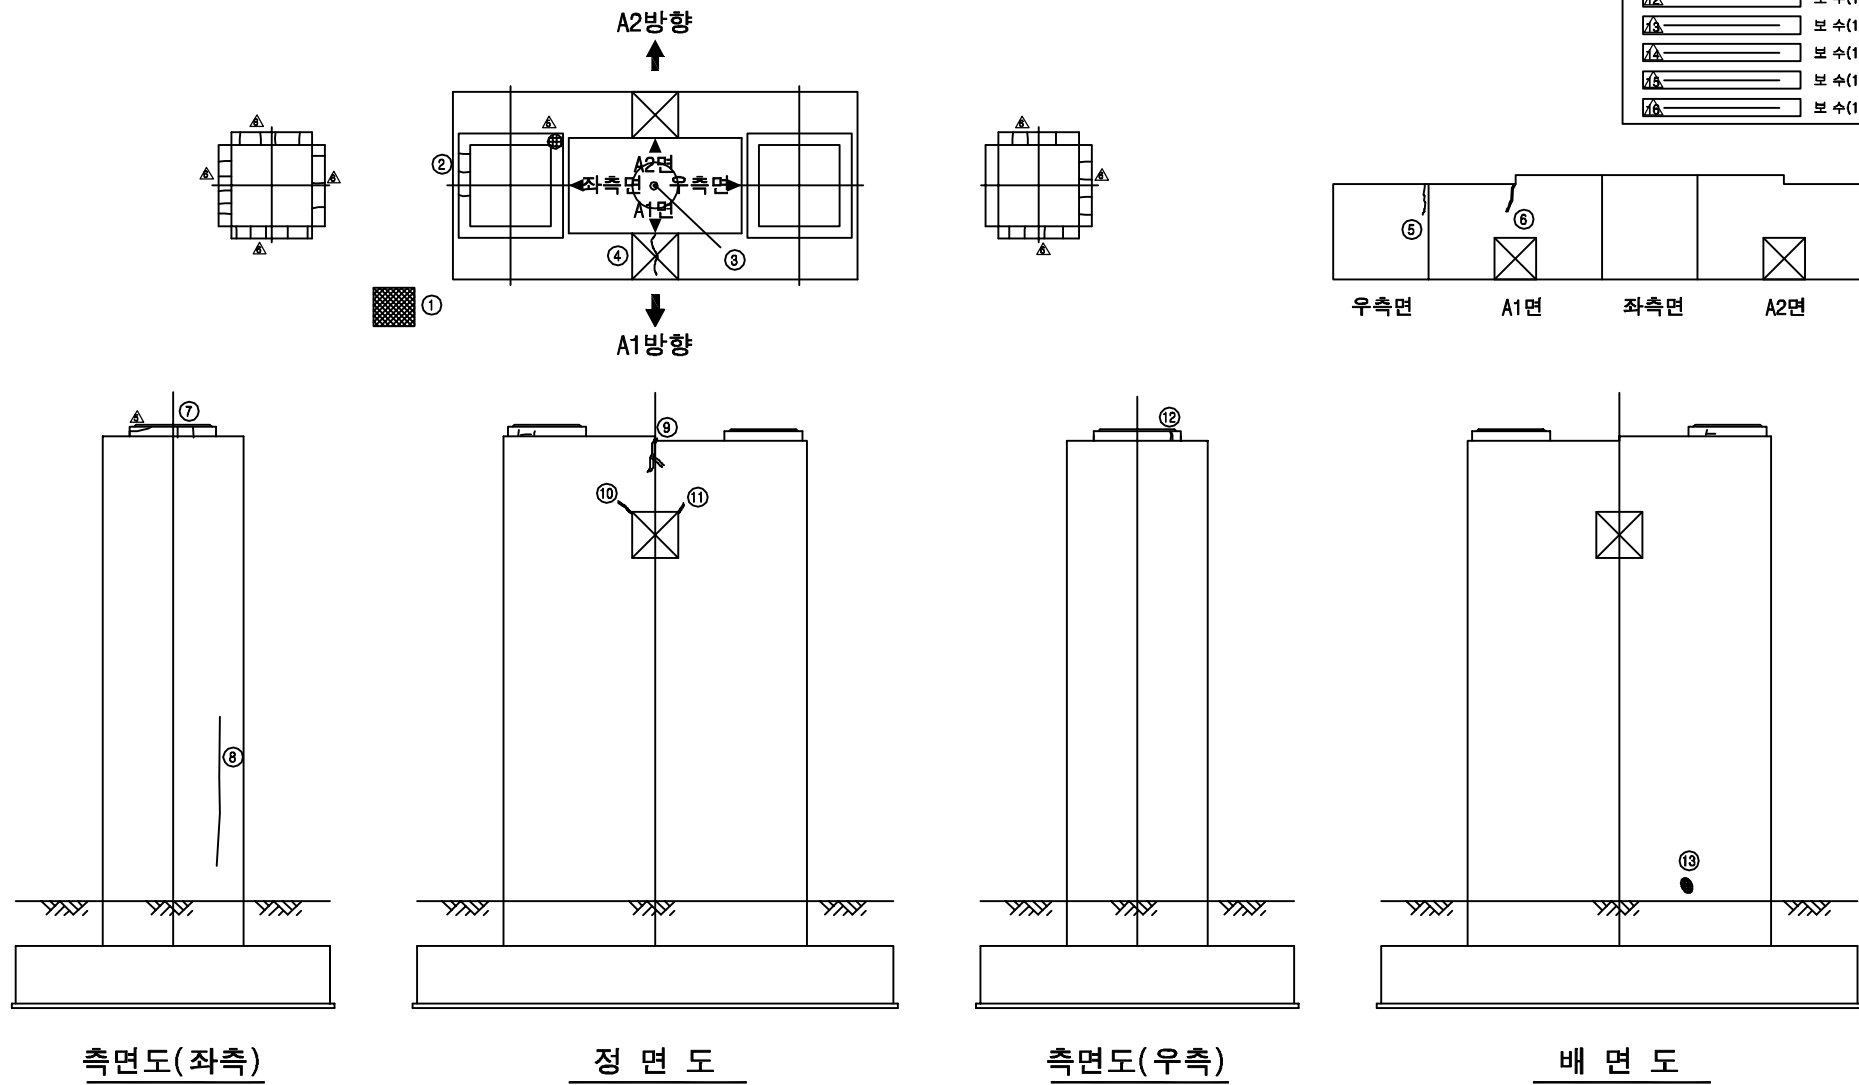
ID:고정대교(대구)-교각 P10



보 수 이 력	
	기 준 규 율
	신 규 규 율
	보수부위재규율
	보 수 (기보수)
	보 수 (08. 하반기)
	보 수 (09. 상반기)
	보 수 (09. 하반기)
	보 수 (10. 상반기)
	보 수 (10. 하반기)
	보 수 (11. 상반기)
	보 수 (11. 하반기)
	보 수 (12. 상반기)
	보 수 (12. 하반기)
	보 수 (13. 상반기)
	보 수 (13. 하반기)
	보 수 (14. 상반기)
	보 수 (14. 하반기)
	보 수 (15. 상반기)
	보 수 (15. 하반기)

[illegible]

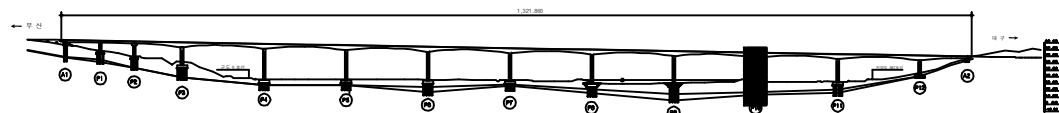
KEY PLAN



~~SECTION~~

용역명	2016년 상반기 시설물 정기점검 용역
과업기간	2016. 04. 18 ~ 2016. 06. 30
발주처	 신대구부산고속도로주식회사
용역사	(주)위드이앤오
도면번호	044

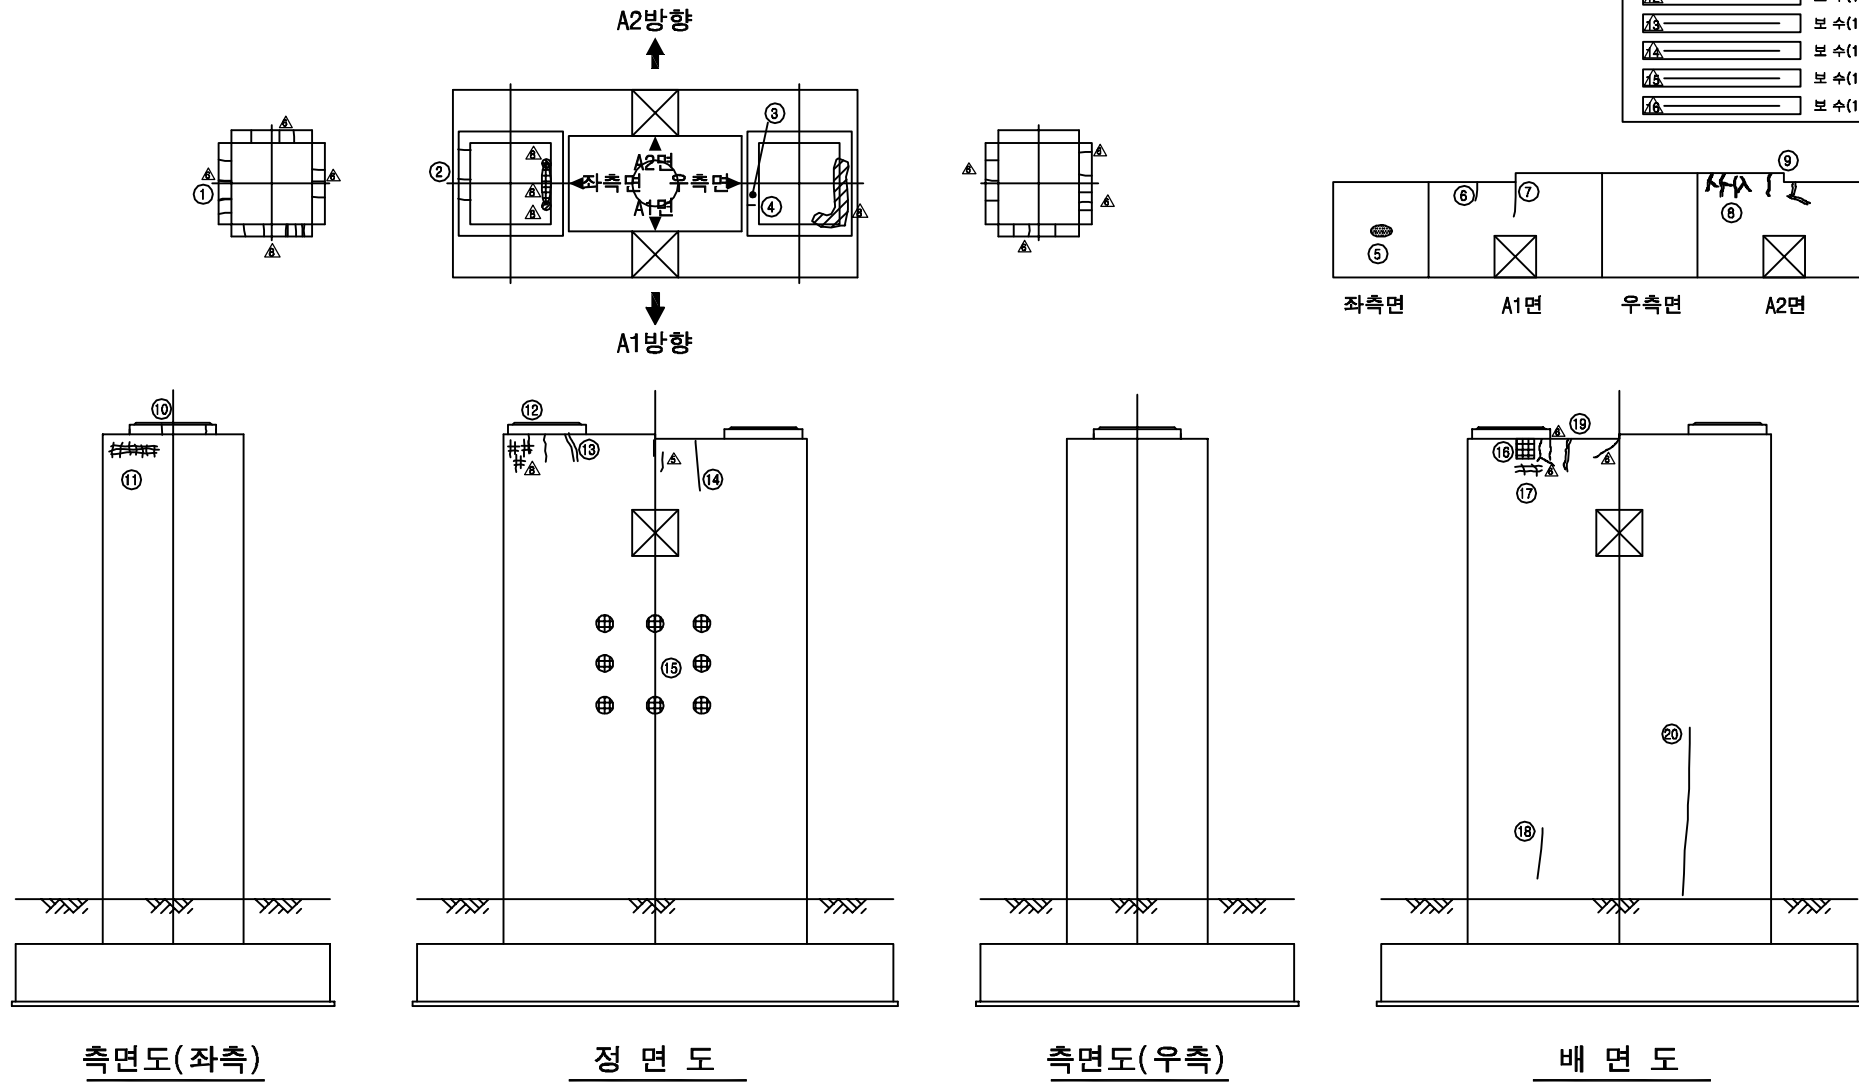
ID:고정대교(대구)-교각 P11



보 수 이 력	
	기 존 규 율
	신 규 규 율
	보수부위재균열
☒ 1	보 수 (기보수)
☒ 2	보 수 (08. 하반기)
☒ 3	보 수 (09. 상반기)
☒ 4	보 수 (09. 하반기)
☒ 5	보 수 (10. 상반기)
☒ 6	보 수 (10. 하반기)
☒ 7	보 수 (11. 상반기)
☒ 8	보 수 (11. 하반기)
☒ 9	보 수 (12. 상반기)
☒ 10	보 수 (12. 하반기)
☒ 11	보 수 (13. 상반기)
☒ 12	보 수 (13. 하반기)
☒ 13	보 수 (14. 상반기)
☒ 14	보 수 (14. 하반기)
☒ 15	보 수 (15. 상반기)
☒ 16	보 수 (15. 하반기)

[illegible]

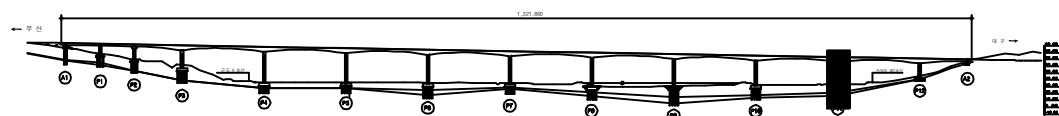
KEY PLAN



~~SECTION~~

용역명	2016년 상반기 시설물 정기점검 용역
과업기간	2016. 04. 18 ~ 2016. 06. 30
발주처	 신대구부산고속도로주식회사
용역사	(주)위드이앤오
도면번호	045

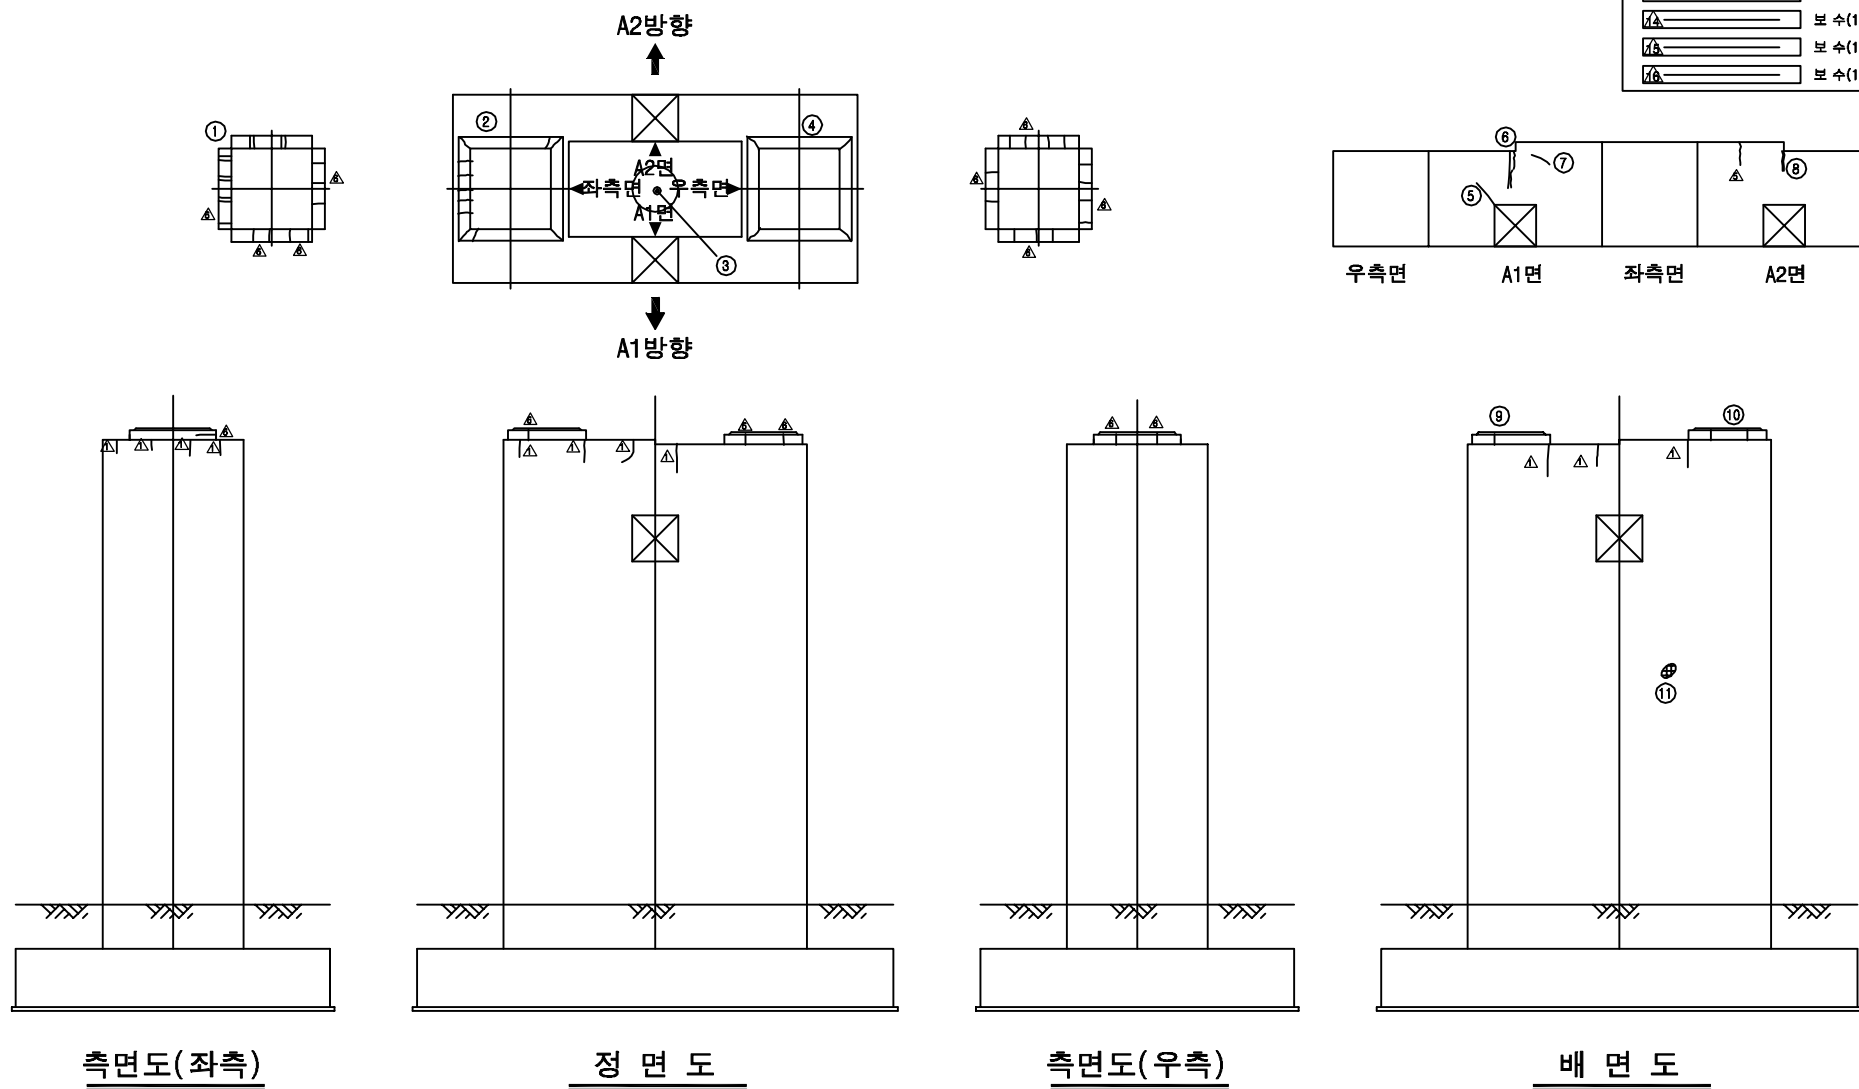ID:고정대교(대구)-교각 P12




보 수 이 력	
	기 존 규 율
	신 규 규 율
	보수부위재규율
1	보 수(기보수)
2	보 수(08. 하반기)
3	보 수(09. 상반기)
4	보 수(09. 하반기)
5	보 수(10. 상반기)
6	보 수(10. 하반기)
7	보 수(11. 상반기)
8	보 수(11. 하반기)
9	보 수(12. 상반기)
10	보 수(12. 하반기)
11	보 수(13. 상반기)
12	보 수(13. 하반기)
13	보 수(14. 상반기)
14	보 수(14. 하반기)
15	보 수(15. 상반기)
16	보 수(15. 하반기)

[illegible]

주) 손상의 폭과 길이는 m 이며, 단 균열의 폭은 mm 임

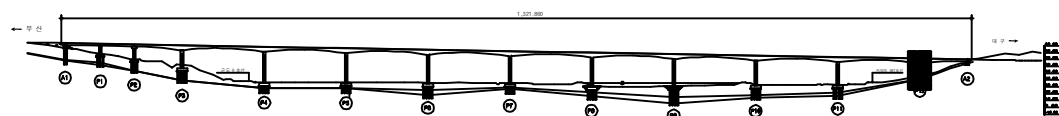
KEY PLAN



~~SECTION~~

용역명	2016년 상반기 시설물 정기점검 용역
과업기간	2016. 04. 18 ~ 2016. 06. 30
발주처	 신대구부산고속도로주식회사
용역사	(주)위드이앤오
도면번호	046

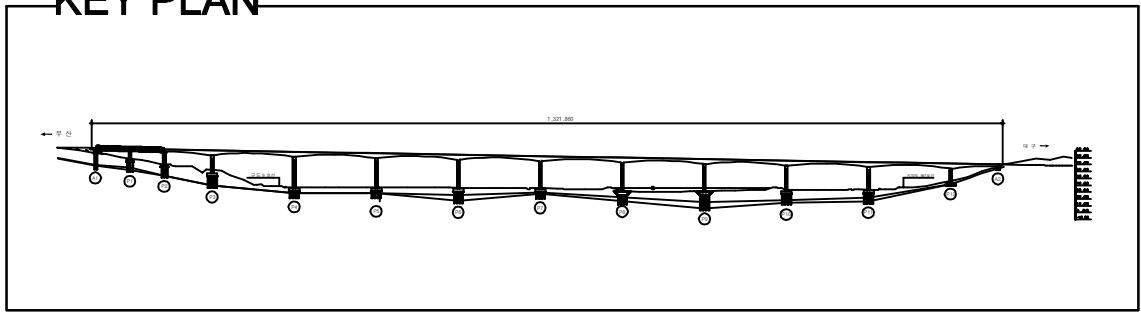ID:고정대교(부산)-교면포장 S1~S2



Technical drawing of a bridge section showing a cross-section and a plan view.

Cross-section (Top):


- Total length: 12,600
- Left side span: 1,500
- Right side span: 450

Plan view (Bottom):













- Total width: 7,000
- Left side offset: 2,800
- Right side offset: 2,800
- Central span width: 3,600
- Side span widths: 1,500 (left), 1,500 (right)
- Offsets from centerline: 1,000 (left), 1,800 (right)
- Offsets from edge of deck: 200 (left), 200 (right)
- Offsets from centerline to edge of deck: 1,200 (left), 1,200 (right)
- Offsets from centerline to edge of deck: 1,800 (left), 1,800 (right)
- Offsets from centerline to edge of deck: 2,000 (left), 2,000 (right)
- Offsets from centerline to edge of deck: 2,200 (left), 2,200 (right)

용역명	2016년 상반기 시설물 정기점검 용역
과업기간	2016. 04. 18 ~ 2016. 06. 30
발주처	 신대구부산고속도로주식회사
용역사	(주)위드이앤오
도면번호	001

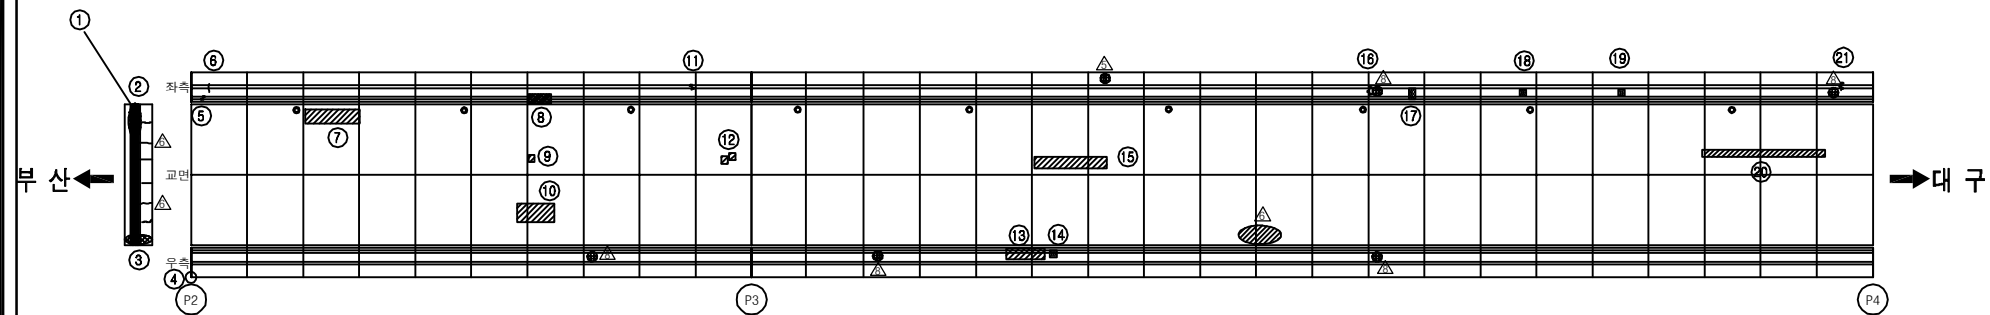ID:고정대교(부산)-교면포장 S3~S4




교면포장

            보 수 이 령	
	기 존 규 칙
	신 규 규 칙
	보수부위재검열
	보 수(1/4보수)
	보 수(08. 하반기)
	보 수(09. 상반기)
	보 수(09. 하반기)
	보 수(10. 상반기)
	보 수(10. 하반기)
	보 수(11. 상반기)
	보 수(11. 하반기)
	보 수(12. 상반기)
	보 수(12. 하반기)
	보 수(13. 상반기)
	보 수(13. 하반기)
	보 수(14. 상반기)
	보 수(14. 하반기)
	보 수(15. 상반기)
	보 수(15. 하반기)


[illegible]

주) 손상의 폭과 길이는 m 이며, 단 균열의 폭은 mm 임

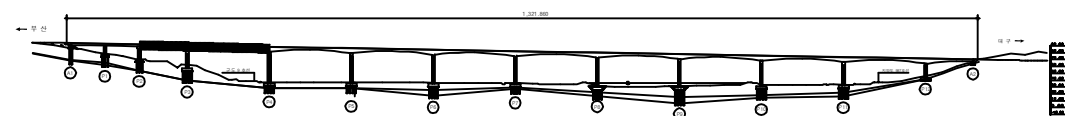KEY PLAN





~~SECTION~~

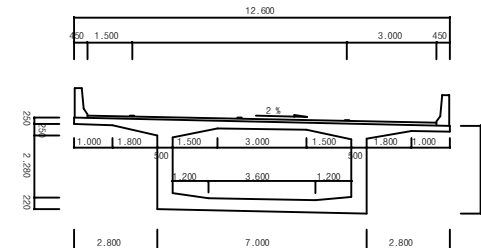

용역명	2016년 상반기 시설물 정기점검 용역
과업기간	2016. 04. 18 ~ 2016. 06. 30
발주처	 신대구부산고속도로주식회사
용역사	(주)위드이앤오
도면번호	002


ID:고정대교(부산)-교면포장 S5~S6

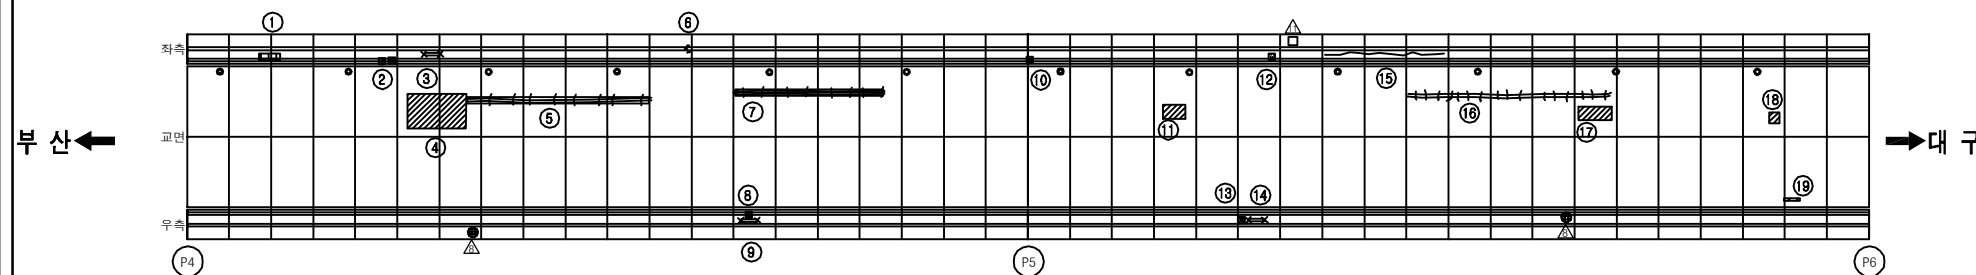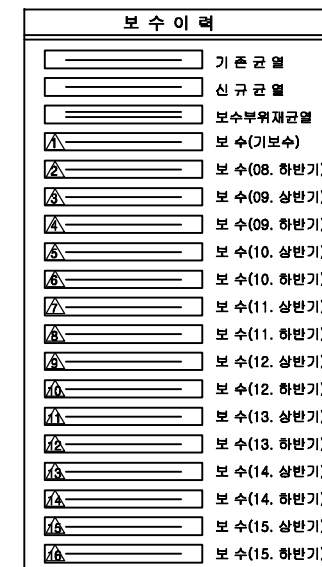손상 현황 표


[illegible]

교면포장

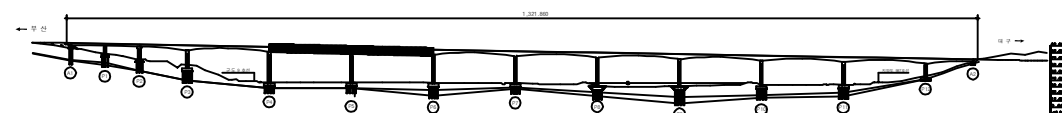KEY PLAN




~~SECTION~~

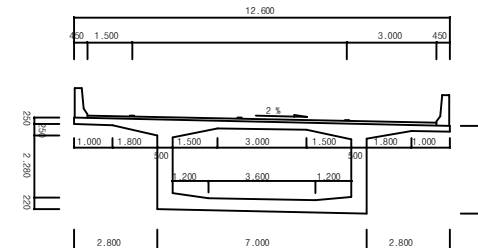

용역명	2016년 상반기 시설물 정기점검 용역
과업기간	2016. 04. 18 ~ 2016. 06. 30
발주처	 신대구부산고속도로주식회사
용역사	(주)위드이앤오
도면번호	003


ID:고정대교(부산)-교면포장 S7~S8

보 수 이 력	
①	보 수(기보수)
②	보 수(08. 하반기)
③	보 수(09. 상반기)
④	보 수(09. 하반기)
⑤	보 수(10. 상반기)
⑥	보 수(10. 하반기)
⑦	보 수(11. 상반기)
⑧	보 수(11. 하반기)
⑨	보 수(12. 상반기)
⑩	보 수(12. 하반기)
⑪	보 수(13. 상반기)
⑫	보 수(13. 하반기)
⑬	보 수(14. 상반기)
⑭	보 수(14. 하반기)
⑮	보 수(15. 상반기)
⑯	보 수(15. 하반기)

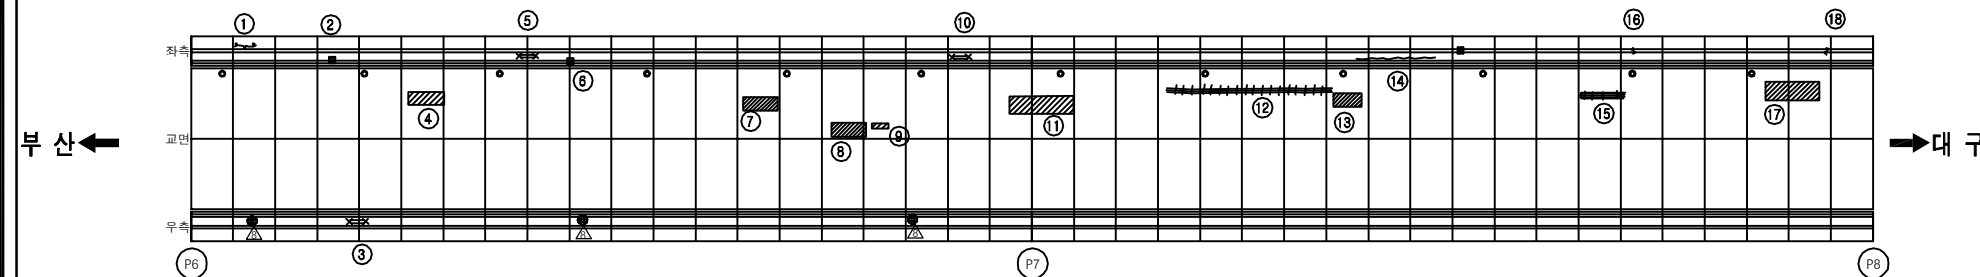
[illegible]

교면포장

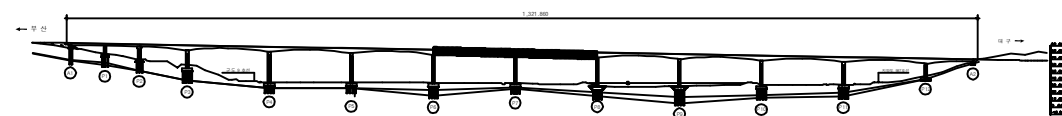KEY PLAN





~~SECTION~~

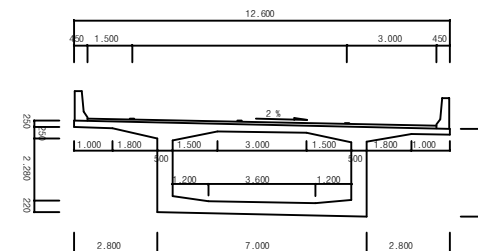

용역명	2016년 상반기 시설물 정기점검 용역
과업기간	2016. 04. 18 ~ 2016. 06. 30
발주처	 신대구부산고속도로주식회사
용역사	(주)위드이앤오
도면번호	004


ID:고정대교(부산)-교면포장 S9~S10

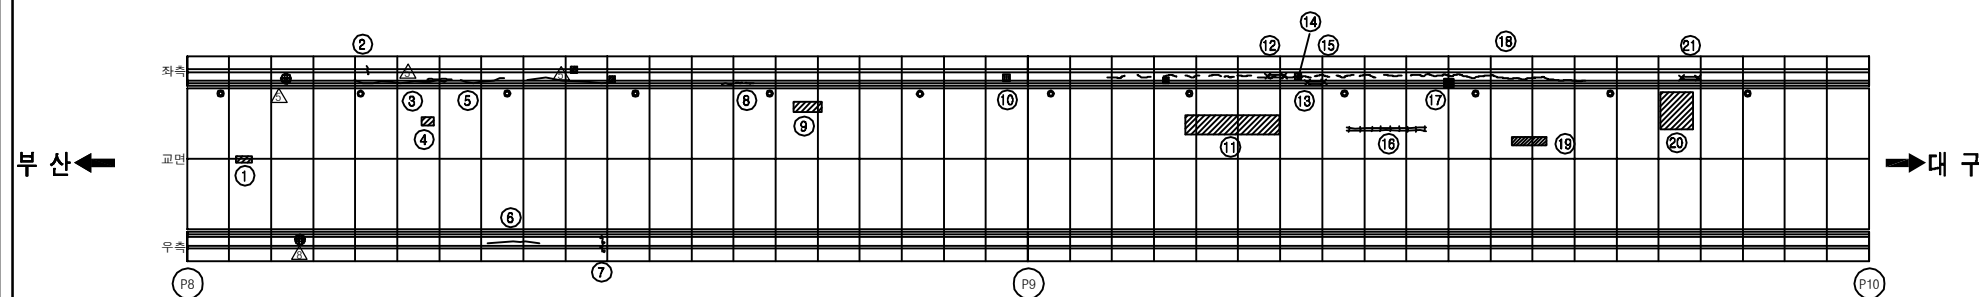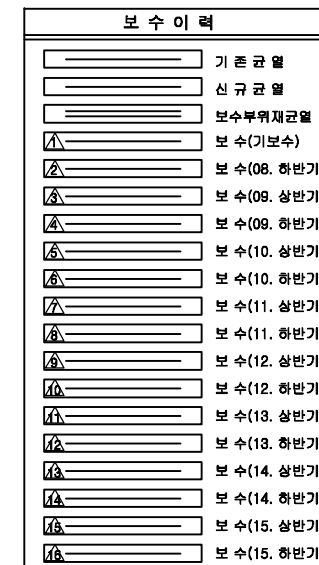손상 현황 표


[illegible]

교면포장

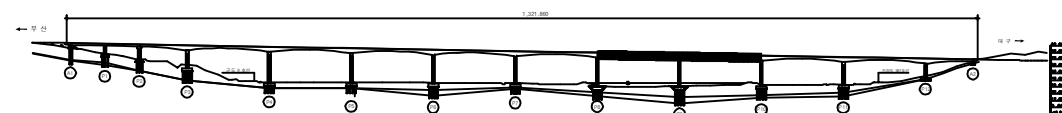KEY PLAN




~~SECTION~~

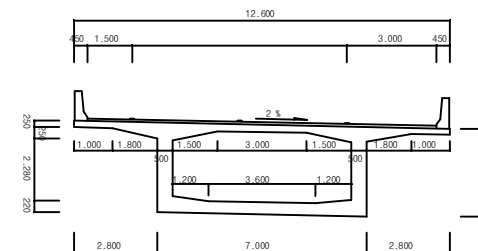


용역명	2016년 상반기 시설물 정기점검 용역
과업기간	2016. 04. 18 ~ 2016. 06. 30
발주처	 신대구부산고속도로주식회사
용역사	(주)위드이앤오
도면번호	005

ID:고정대교(부산)-교면포장 S11~S12


보 수 이 려	
	보 수 (기 보 수)
	보 수 (08. 하반기)
	보 수 (09. 상반기)
	보 수 (09. 하반기)
	보 수 (10. 상반기)
	보 수 (10. 하반기)
	보 수 (11. 상반기)
	보 수 (11. 하반기)
	보 수 (12. 상반기)
	보 수 (12. 하반기)
	보 수 (13. 상반기)
	보 수 (13. 하반기)
	보 수 (14. 상반기)
	보 수 (14. 하반기)
	보 수 (15. 상반기)
	보 수 (15. 하반기)

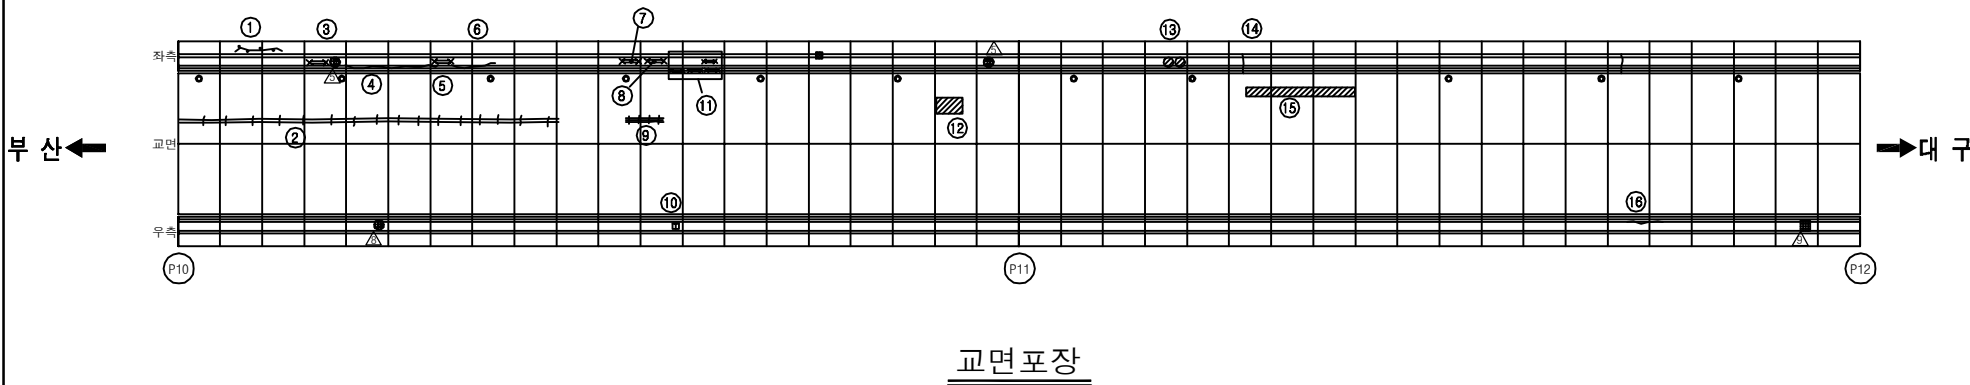[illegible]

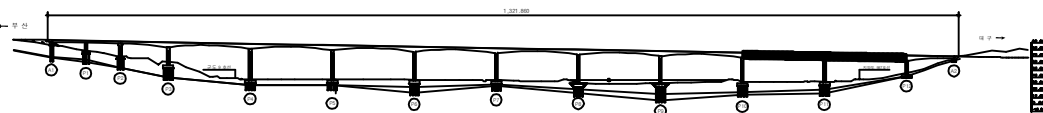KEY PLAN




SECTION

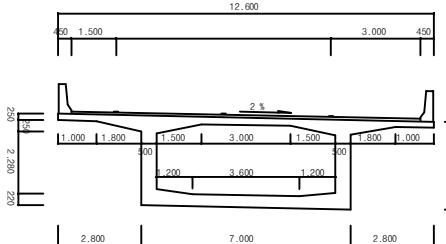

용역명	2016년 상반기 시설물 정기점검 용역
과업기간	2016. 04. 18 ~ 2016. 06. 30
발주처	 신대구부산고속도로주식회사
용역사	(주)위드이앤오
도면번호	006

ID:고정대교(부산)-교면포장 S13

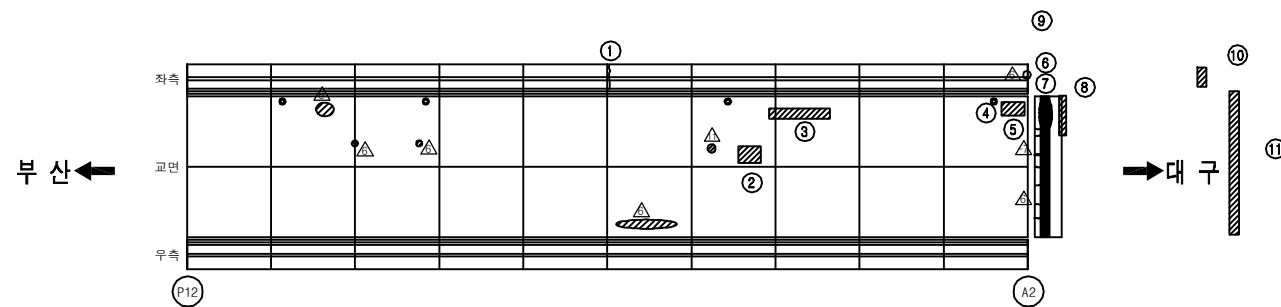*신축이음장치 전구간 소음심함



교면포장


보수이력

_____	기 존 근 역
_____	신 구 근 역
_____	보 수 부 위 재 근 역
① _____	보 수 (기 보 수)
② _____	보 수 (08. 하반기)
③ _____	보 수 (09. 상반기)
④ _____	보 수 (09. 하반기)
⑤ _____	보 수 (10. 상반기)
⑥ _____	보 수 (10. 하반기)
⑦ _____	보 수 (11. 상반기)
⑧ _____	보 수 (11. 하반기)
⑨ _____	보 수 (12. 상반기)
⑩ _____	보 수 (12. 하반기)
⑪ _____	보 수 (13. 상반기)
⑫ _____	보 수 (13. 하반기)
⑬ _____	보 수 (14. 상반기)
⑭ _____	보 수 (14. 하반기)
⑮ _____	보 수 (15. 상반기)
⑯ _____	보 수 (15. 하반기)


손상 현황 표

[illegible]

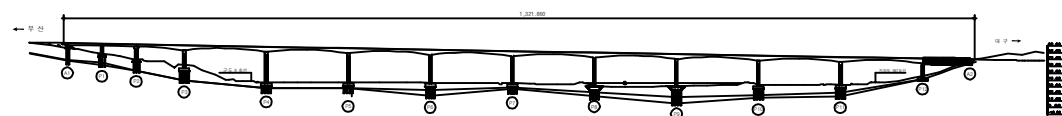KEY PLAN




~~SECTION~~

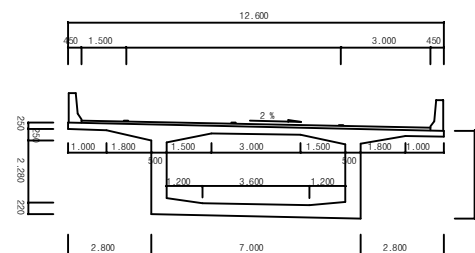


용역명	2016년 상반기 시설물 정기점검 용역
과업기간	2016. 04. 18 ~ 2016. 06. 30
발주처	 신대구부산고속도로주식회사
용역사	(주)위드이앤오
도면번호	007

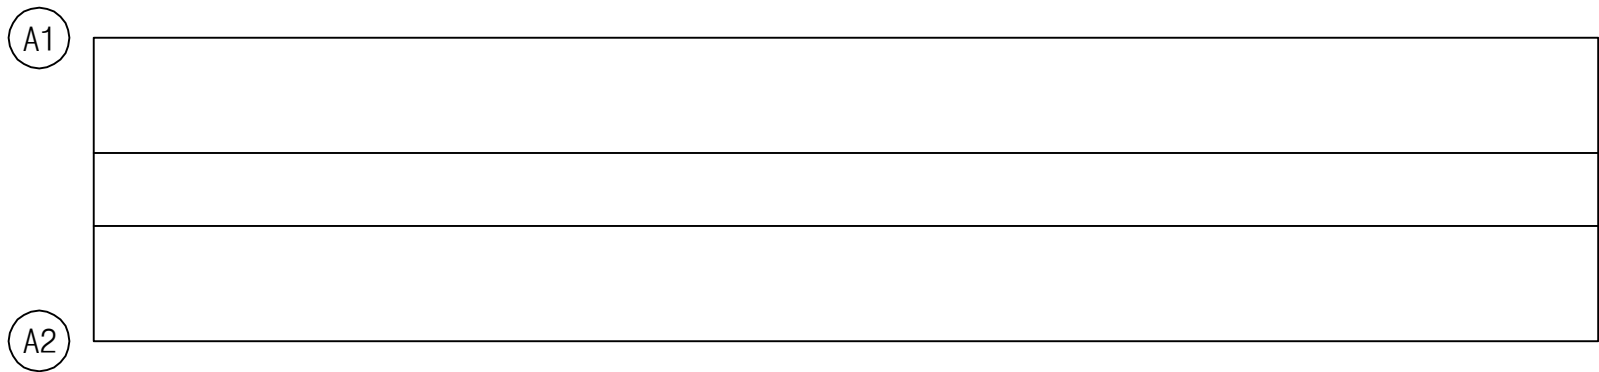ID:고정대교(부산)-거더외부 S1

[illegible]

용역명	2016년 상반기 시설물 정기점검 용역
과업기간	2016. 04. 18 ~ 2016. 06. 30
발주처	 신대구부산고속도로주식회사
용역사	(주)위드이앤오
도면번호	008

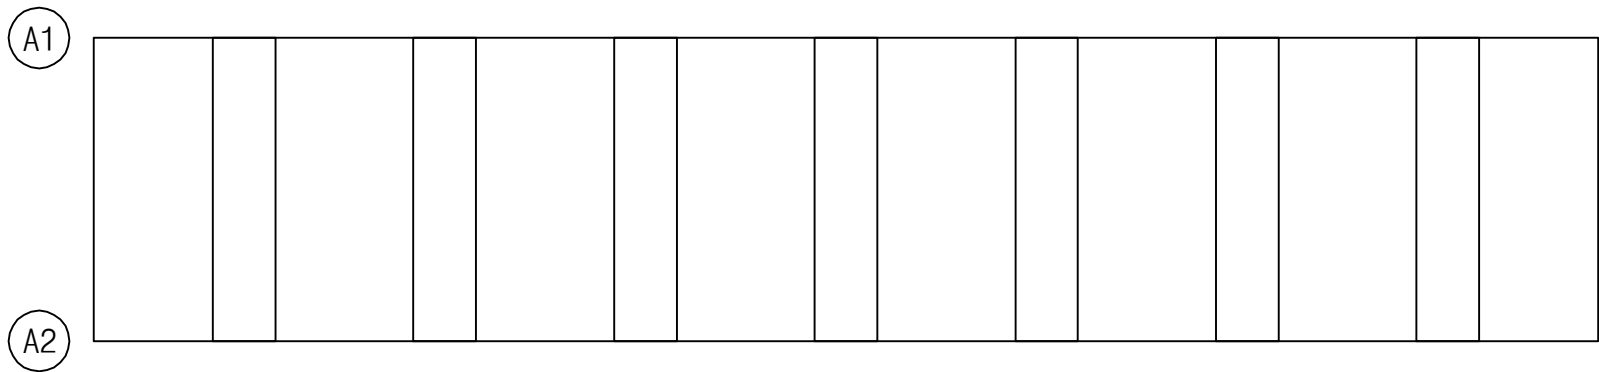ID:고정대교(부산)-거더외부 S2














보 수 이 력	
	기 존 규 율
	신 규 규 율
	보수부위재균열
 	보 수(기보수)
 	보 수(08. 하반기)
 	보 수(09. 상반기)
 	보 수(09. 하반기)
 	보 수(10. 상반기)
 	보 수(10. 하반기)
 	보 수(11. 상반기)
 	보 수(11. 하반기)
 	보 수(12. 상반기)
 	보 수(12. 하반기)
 	보 수(13. 상반기)
 	보 수(13. 하반기)
 	보 수(14. 상반기)
 	보 수(14. 하반기)
 	보 수(15. 상반기)
 	보 수(15. 하반기)

[illegible]


용역명	2016년 상반기 시설물 정기점검 용역
과업기간	2016. 04. 18 ~ 2016. 06. 30
발주처	 신대구부산고속도로주식회사
용역사	(주)위드이앤오
도면번호	009

ID:고정대교(부산)-거더외부 S3


보 수 이 력	
	기 준 규 율
	신 규 규 율
	보수부위재균열
①	보 수(기보수)
②	보 수(08. 하반기)
③	보 수(09. 상반기)
④	보 수(09. 하반기)
⑤	보 수(10. 상반기)
⑥	보 수(10. 하반기)
⑦	보 수(11. 상반기)
⑧	보 수(11. 하반기)
⑨	보 수(12. 상반기)
⑩	보 수(12. 하반기)
⑪	보 수(13. 상반기)
⑫	보 수(13. 하반기)
⑬	보 수(14. 상반기)
⑭	보 수(14. 하반기)
⑮	보 수(15. 상반기)
⑯	보 수(15. 하반기)

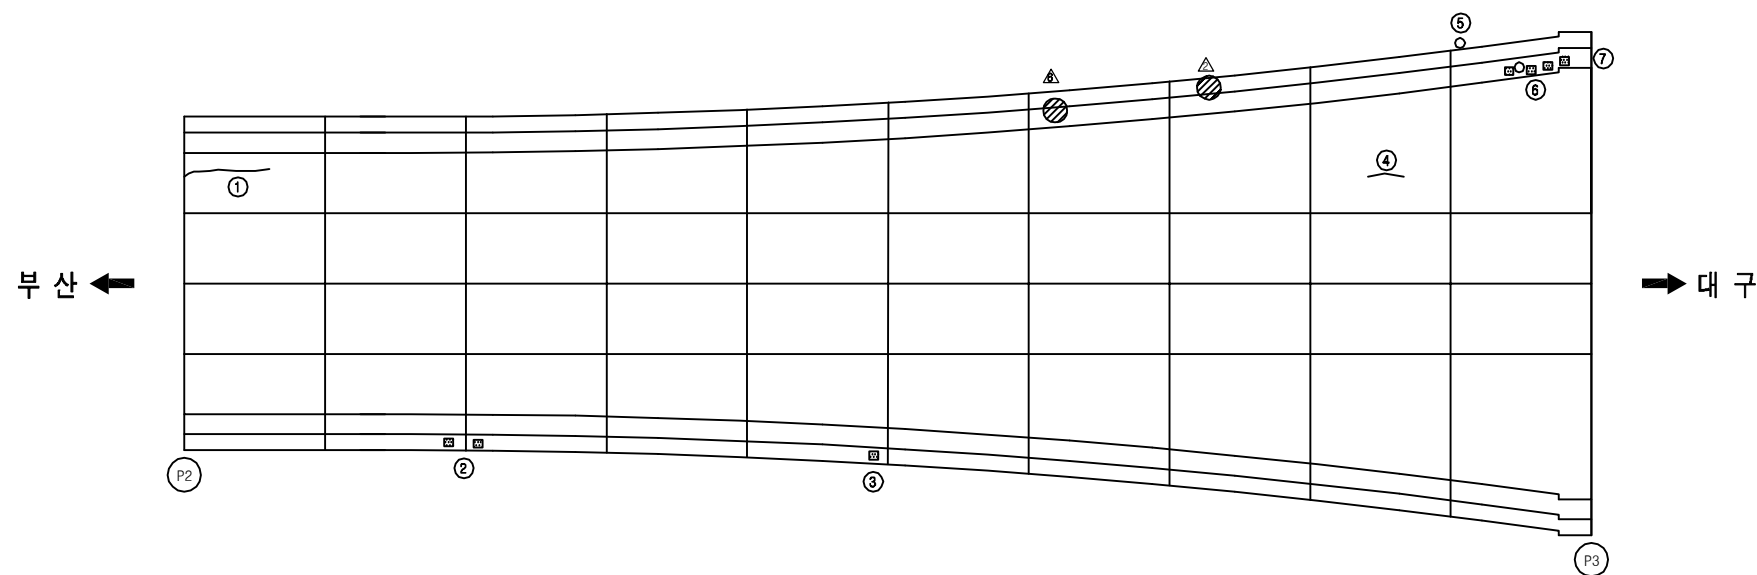[illegible]

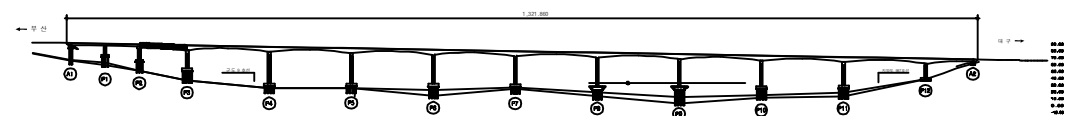KEY PLAN














~~SECTION~~

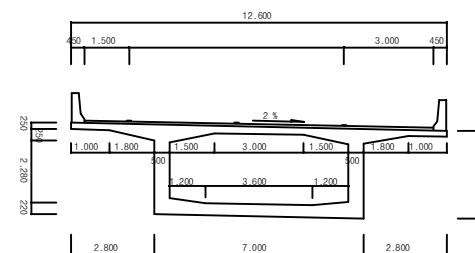


용역명	2016년 상반기 시설물 정기점검 용역
과업기간	2016. 04. 18 ~ 2016. 06. 30
발주처	 신대구부산고속도로주식회사
용역사	(주)위드이앤오
도면번호	010

           ID:고정대교(부산)-거더외부 S4

보 수 이 력	
	기 존 규 율
	신 규 규 율
	보수부위재규율
	보 수(기보수)
	보 수(08. 하반기)
	보 수(09. 상반기)
	보 수(09. 하반기)
	보 수(10. 상반기)
	보 수(10. 하반기)
	보 수(11. 상반기)
	보 수(11. 하반기)
	보 수(12. 상반기)
	보 수(12. 하반기)
	보 수(13. 상반기)
	보 수(13. 하반기)
	보 수(14. 상반기)
	보 수(14. 하반기)
	보 수(15. 상반기)
	보 수(15. 하반기)

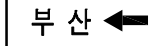손상 현황 표




[illegible]



용역명	2016년 상반기 시설물 정기점검 용역
과업기간	2016. 04. 18 ~ 2016. 06. 30
발주처	 신대구부산고속도로주식회사
용역사	(주)위드이앤오
도면번호	011

  
 
ID:고정대교(부산)-거더외부 S5

보 수 이 력	
	기 존 규 역
	신 규 규 역
	보수부위재규역
	보 수(기보수)
	보 수(08. 하반기)
	보 수(09. 상반기)
	보 수(09. 하반기)
	보 수(10. 상반기)
	보 수(10. 하반기)
	보 수(11. 상반기)
	보 수(11. 하반기)
	보 수(12. 상반기)
	보 수(12. 하반기)
	보 수(13. 상반기)
	보 수(13. 하반기)
	보 수(14. 상반기)
	보 수(14. 하반기)
	보 수(15. 상반기)
	보 수(15. 하반기)

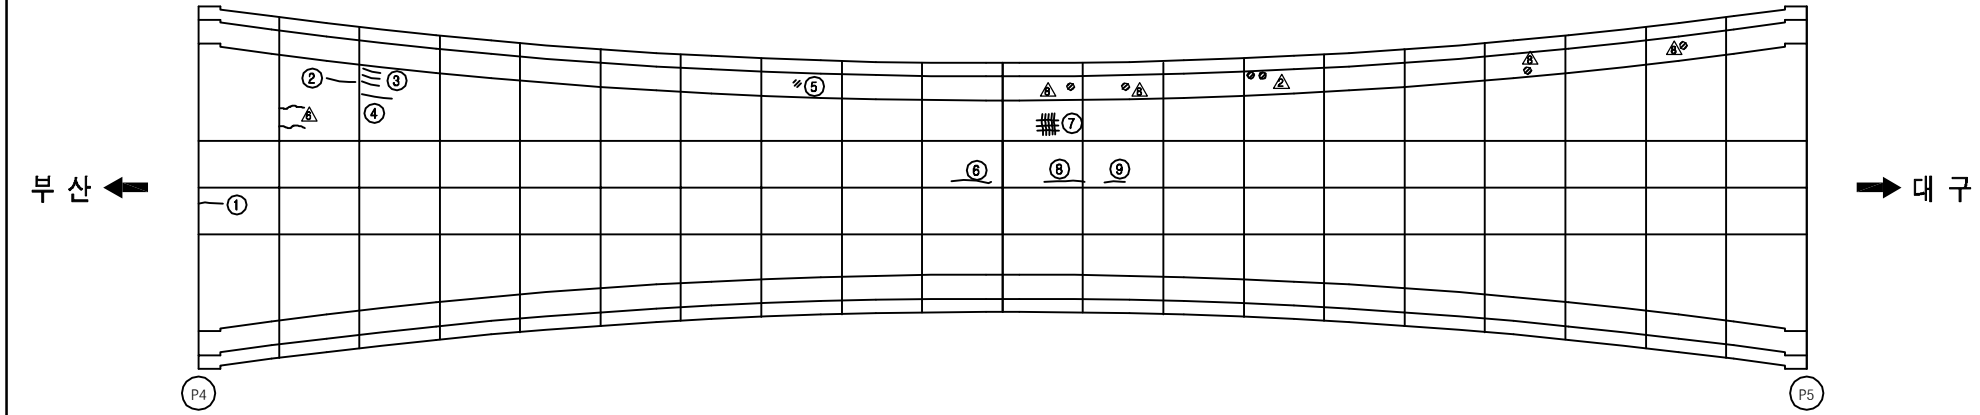[illegible][illegible][illegible]

용역명	2016년 상반기 시설물 정기점검 용역
과업기간	2016. 04. 18 ~ 2016. 06. 30
발주처	 신대구부산고속도로주식회사
용역사	(주)위드이앤오
도면번호	012

  ID:고정대교(부산)-거더외부 S6

보 수 이 력	
	기 존 규 역
	신 규 규 역
	보수부위재규역
	보 수(기보수)
	보 수(08. 하반기)
	보 수(09. 상반기)
	보 수(09. 하반기)
	보 수(10. 상반기)
	보 수(10. 하반기)
	보 수(11. 상반기)
	보 수(11. 하반기)
	보 수(12. 상반기)
	보 수(12. 하반기)
	보 수(13. 상반기)
	보 수(13. 하반기)
	보 수(14. 상반기)
	보 수(14. 하반기)
	보 수(15. 상반기)
	보 수(15. 하반기)

순상회화표

[illegible]

주) 손상의 폭과 길이는 m 이며, 단 균열의 폭은 mm 임



➡ 대구

SECTION



용역명	2016년 상반기 시설물 정기점검 용역
과업기간	2016. 04. 18 ~ 2016. 06. 30
발주처	 신대구부산고속도로주식회사
용역사	(주)위드이앤오
도면번호	013

ID:고정대교(부산)-거더외부 S7


보 수 이 력	
	기 준 규 월
	신 규 규 월
	보수부위재균열
①	보 수(기보수)
②	보 수(08. 하반기)
③	보 수(09. 상반기)
④	보 수(09. 하반기)
⑤	보 수(10. 상반기)
⑥	보 수(10. 하반기)
⑦	보 수(11. 상반기)
⑧	보 수(11. 하반기)
⑨	보 수(12. 상반기)
⑩	보 수(12. 하반기)
⑪	보 수(13. 상반기)
⑫	보 수(13. 하반기)
⑬	보 수(14. 상반기)
⑭	보 수(14. 하반기)
⑮	보 수(15. 상반기)
⑯	보 수(15. 하반기)

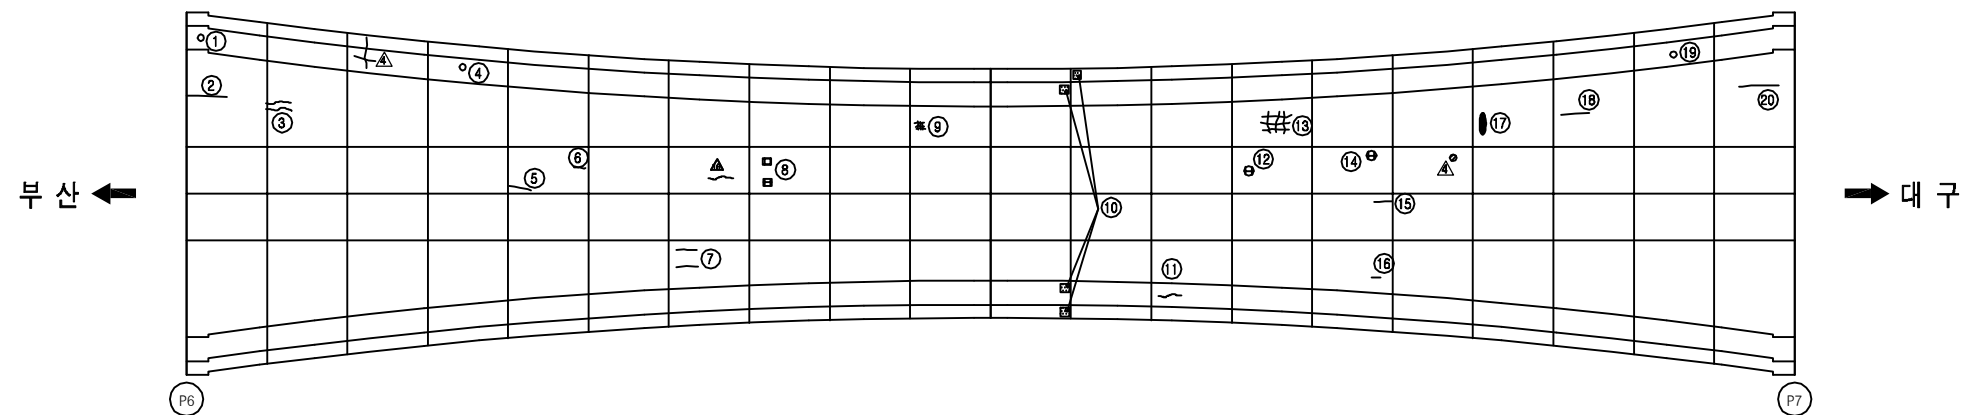[illegible]

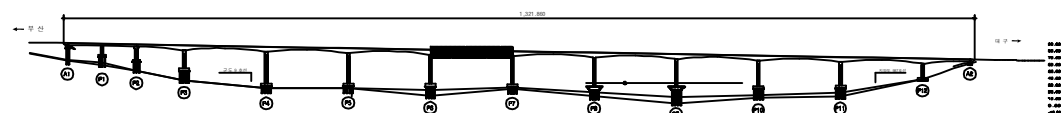KEY PLAN



















~~SECTION~~

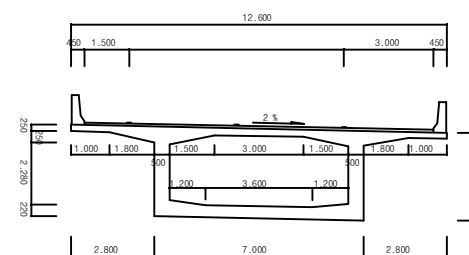

용역명	2016년 상반기 시설물 정기점검 용역
과업기간	2016. 04. 18 ~ 2016. 06. 30
발주처	 신대구부산고속도로주식회사
용역사	(주)위드이앤오
도면번호	014

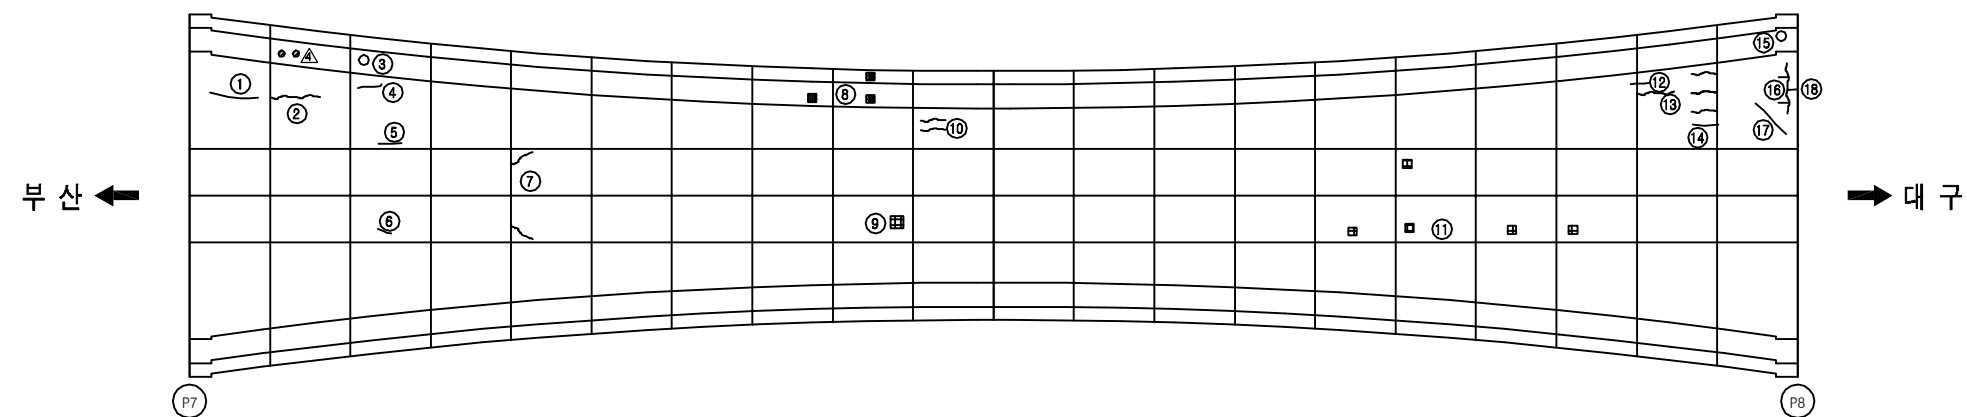               
ID: 고정대교(부산)-거더외부 S8




보 수 이 력	
	기 준 규 모
	신 규 규 모
	보수부위재균열
	보 수(기보수)
	보 수(08. 하반기)
	보 수(09. 상반기)
	보 수(08. 하반기)
	보 수(10. 상반기)
	보 수(10. 하반기)
	보 수(11. 상반기)
	보 수(11. 하반기)
	보 수(12. 상반기)
	보 수(12. 하반기)
	보 수(13. 상반기)
	보 수(13. 하반기)
	보 수(14. 상반기)
	보 수(14. 하반기)
	보 수(15. 상반기)
	보 수(15. 하반기)

[illegible]

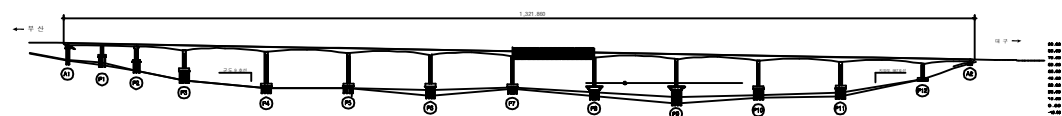KEY PLAN




~~SECTION~~

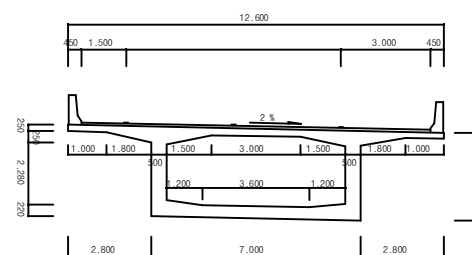

용역명	2016년 상반기 시설물 정기점검 용역
과업기간	2016. 04. 18 ~ 2016. 06. 30
발주처	 신대구부산고속도로주식회사
용역사	(주)위드이앤오
도면번호	015

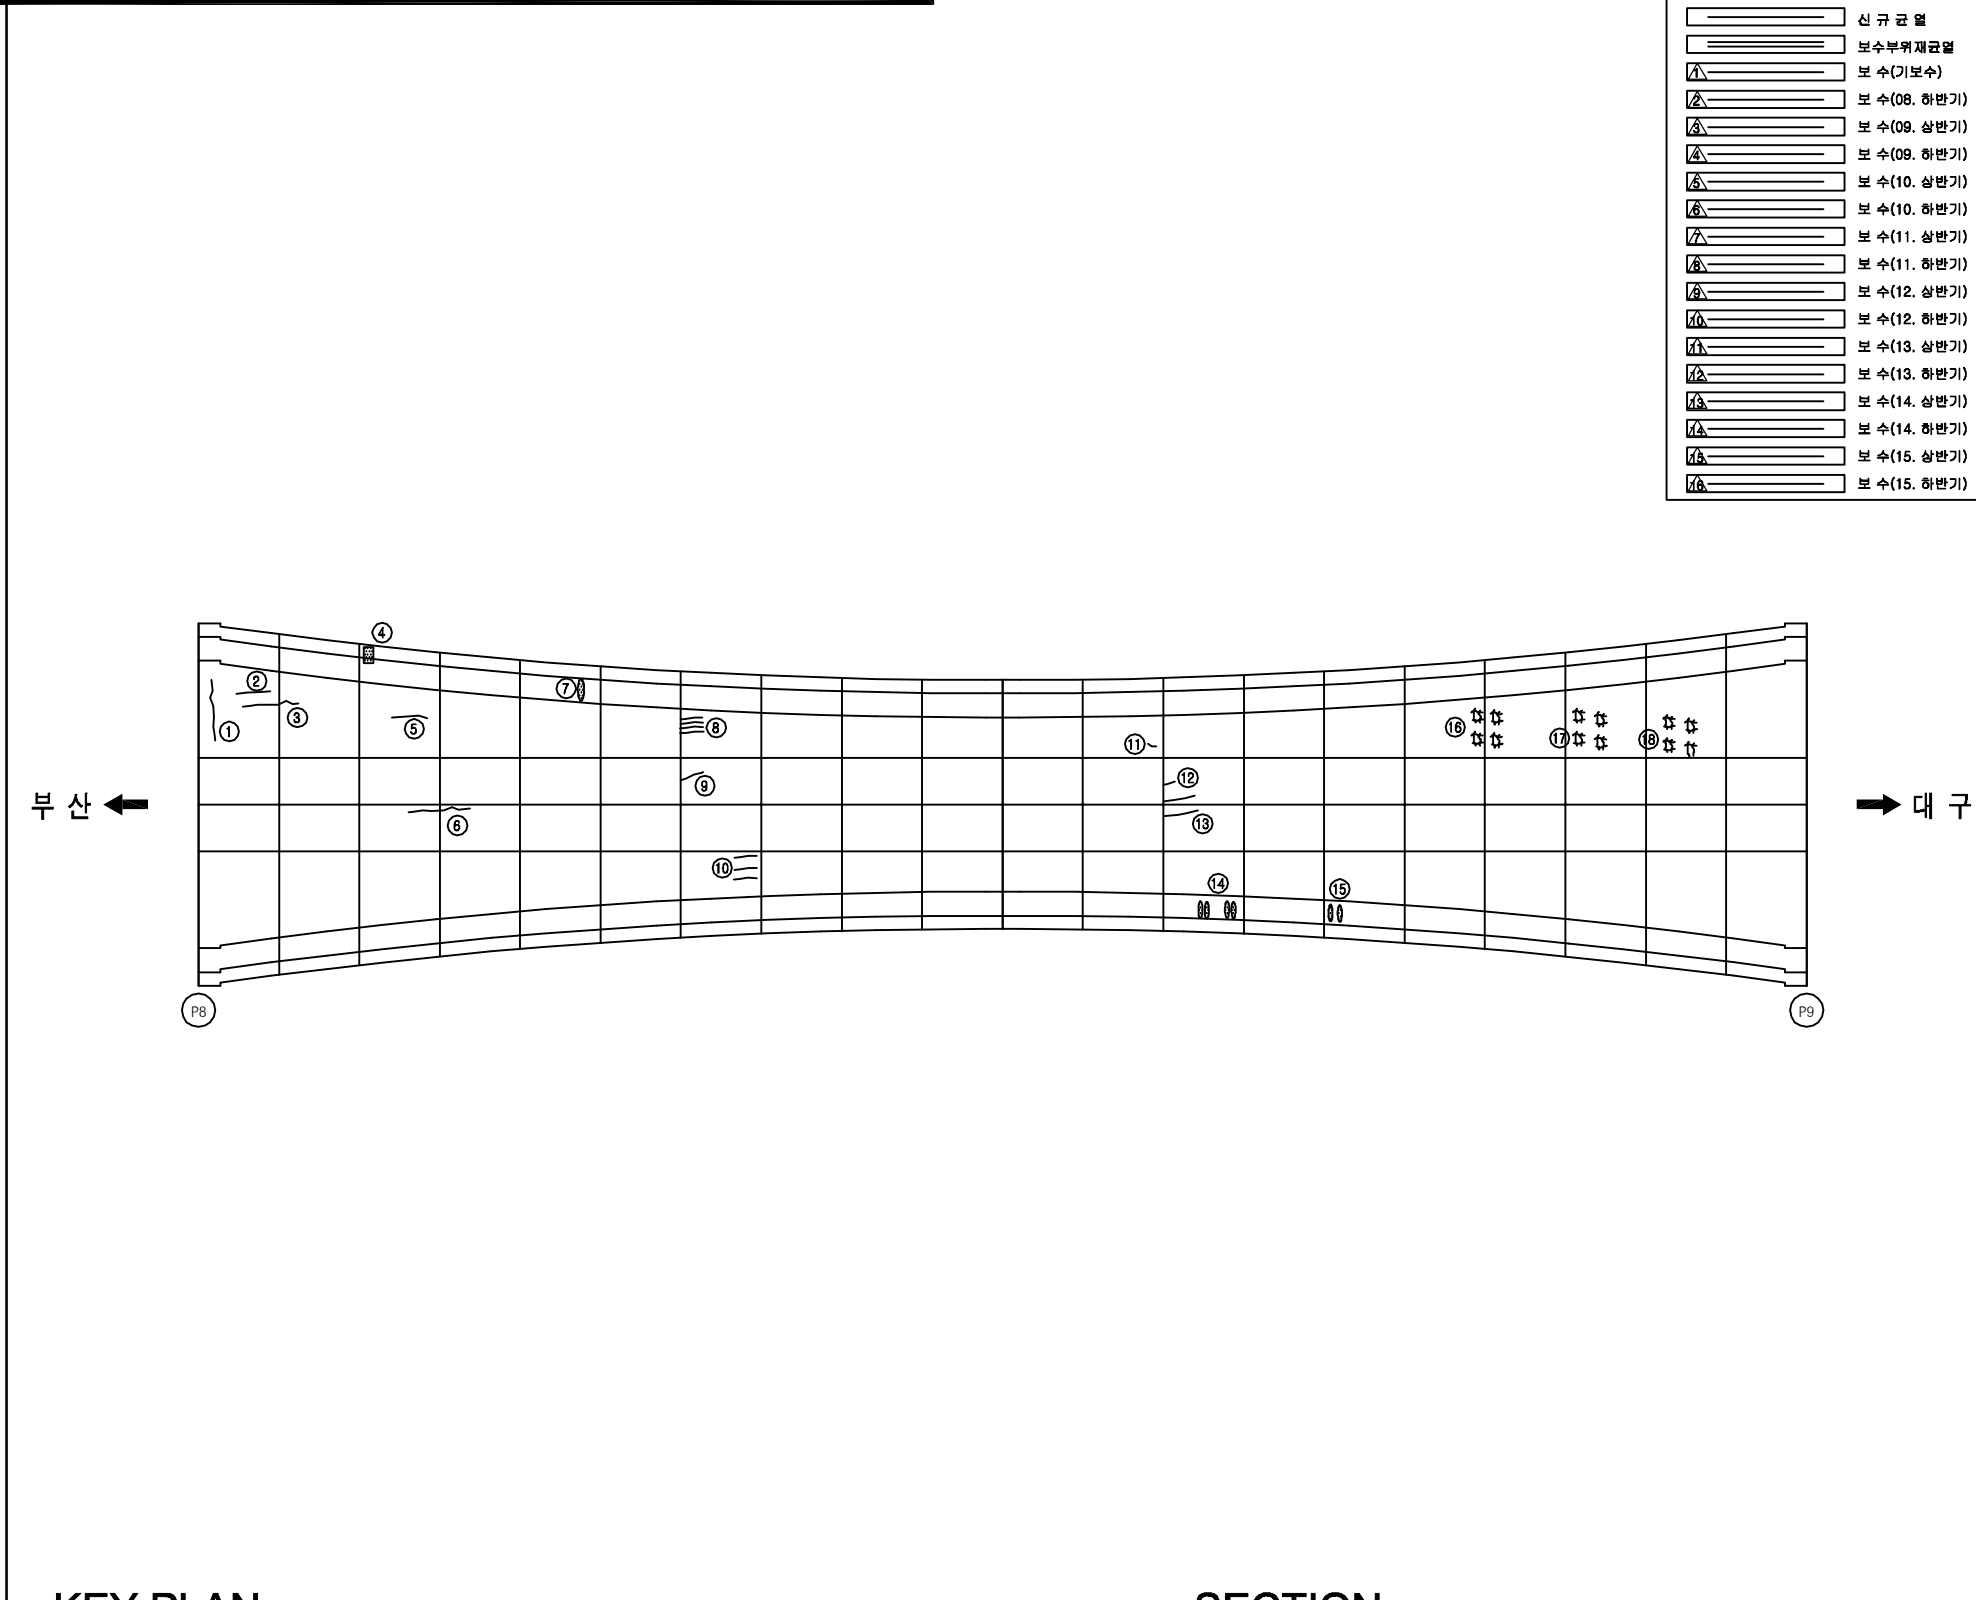
ID:고정대교(부산)-거더외부 S9

[illegible]


용역명	2016년 상반기 시설물 정기점검 용역
과업기간	2016. 04. 18 ~ 2016. 06. 30
발주처	 신대구부산고속도로주식회사
용역사	(주)위드이앤오
도면번호	016

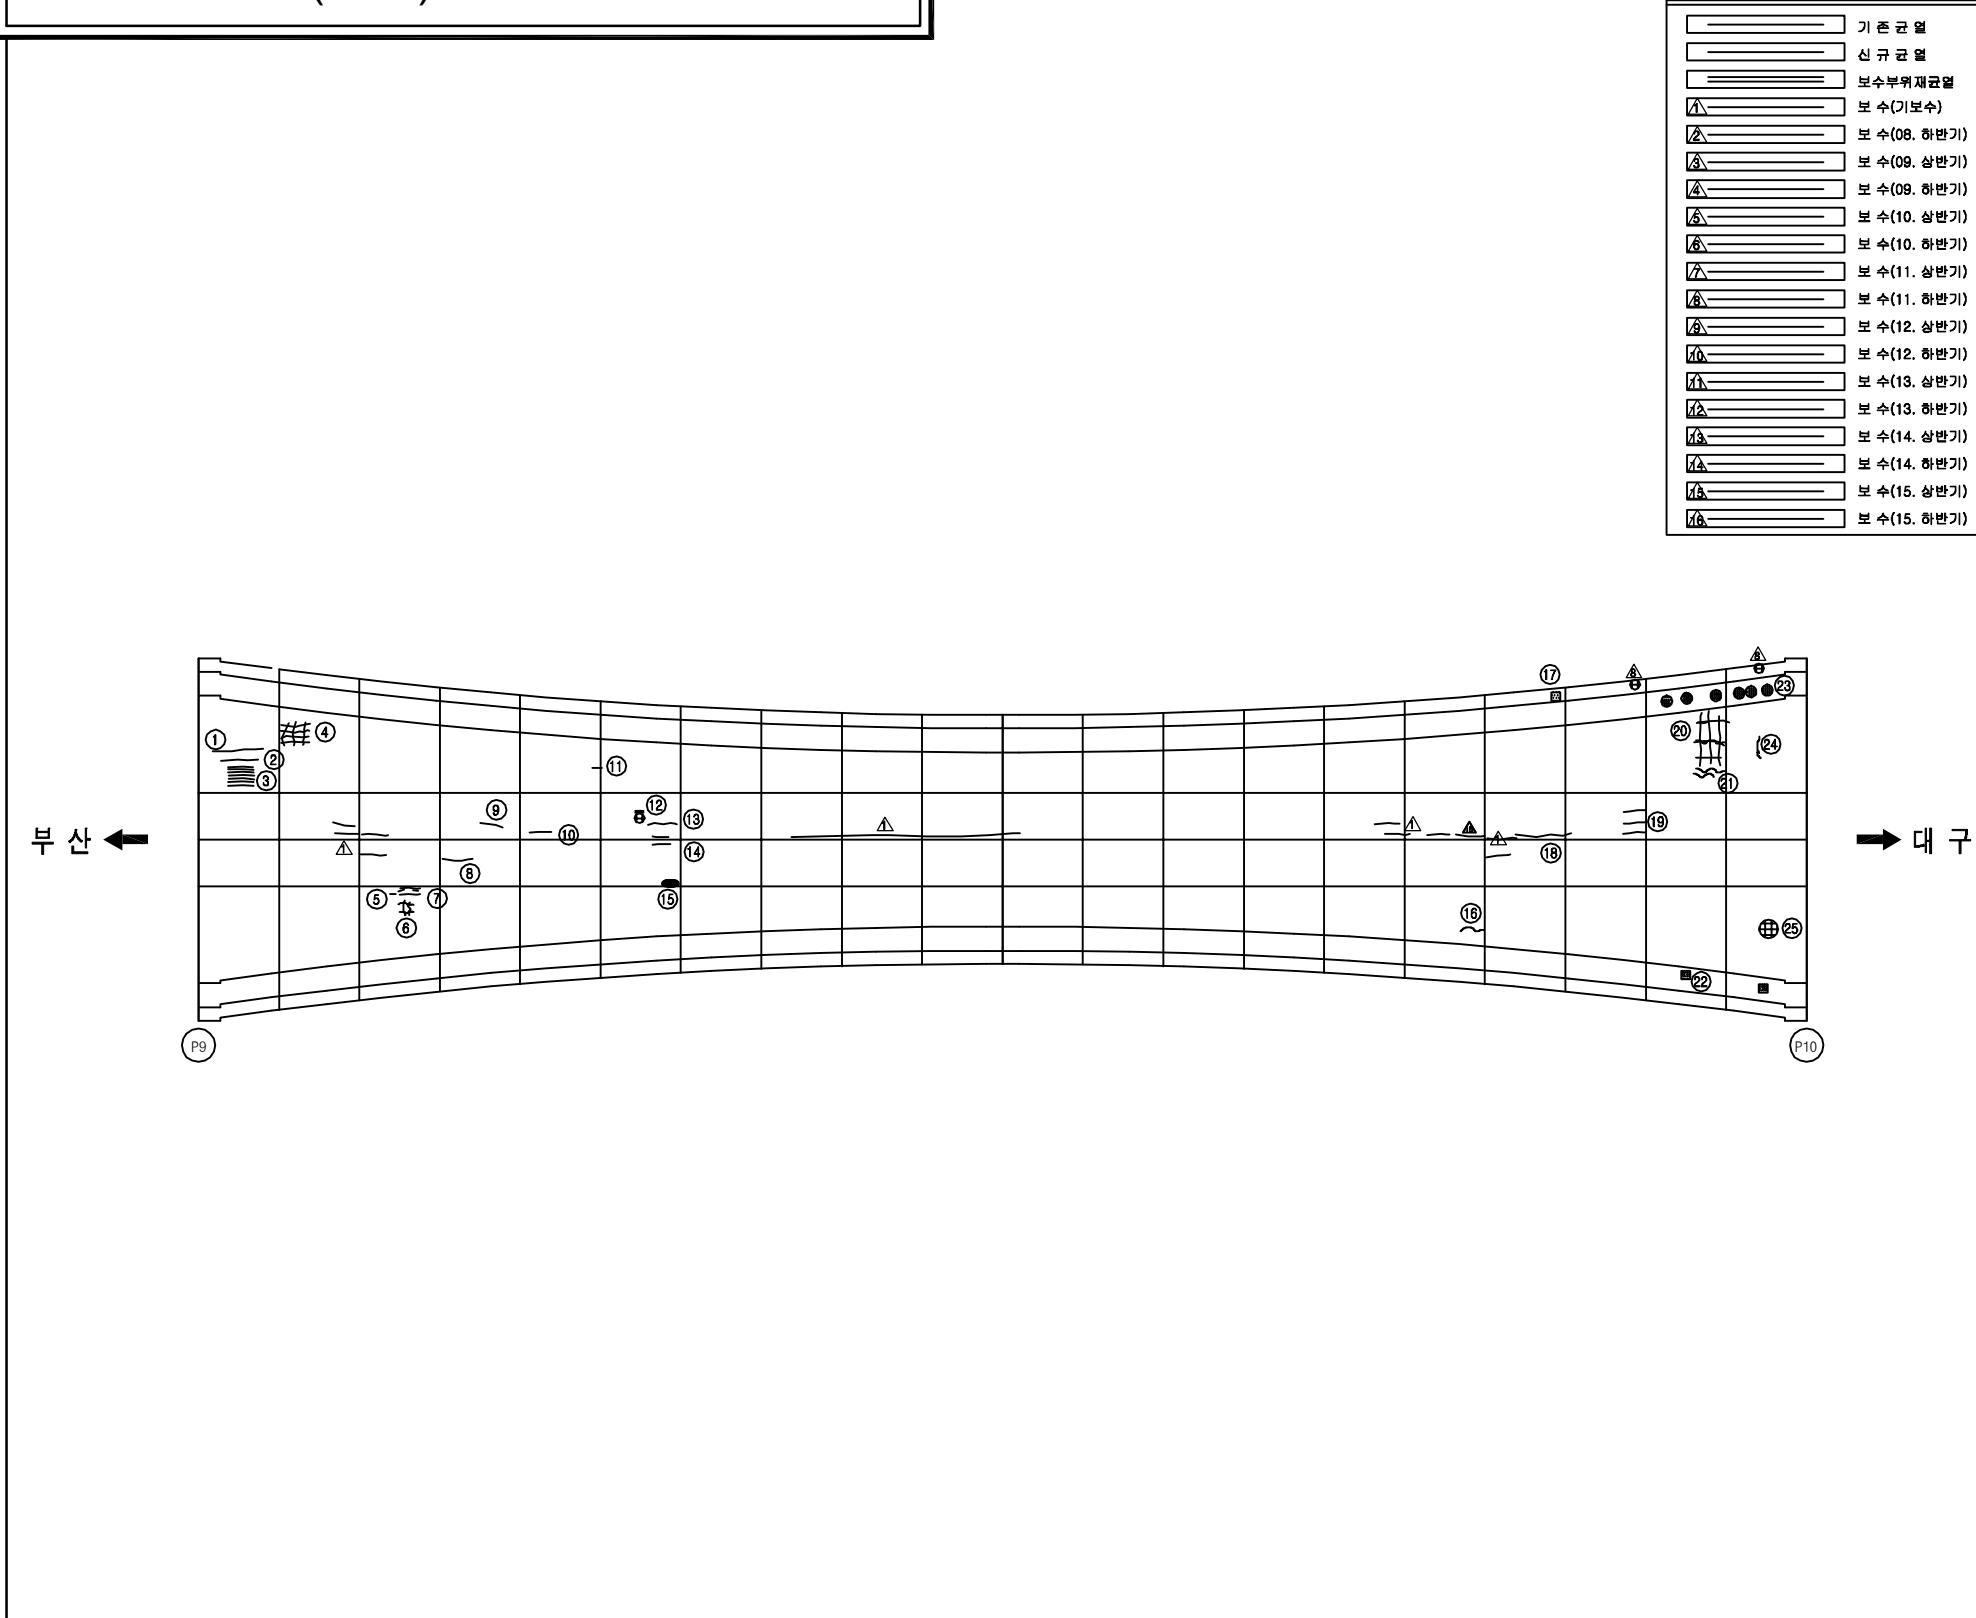ID:고정대교(부산)-거더외부 S10



보 수 이 려	
	기 존 규 월
	신 구 규 월
	보수부위재균열
1.	보 수(기보수)
2.	보 수(08. 하반기)
3.	보 수(09. 상반기)
4.	보 수(09. 하반기)
5.	보 수(10. 상반기)
6.	보 수(10. 하반기)
7.	보 수(11. 상반기)
8.	보 수(11. 하반기)
9.	보 수(12. 상반기)
10.	보 수(12. 하반기)
11.	보 수(13. 상반기)
12.	보 수(13. 하반기)
13.	보 수(14. 상반기)
14.	보 수(14. 하반기)
15.	보 수(15. 상반기)
16.	보 수(15. 하반기)

[illegible]

KEY PLAN

1:200


SECTION


Architectural section drawing showing dimensions and structural details. The drawing includes a central section with a 2% slope, a lower section with a 3,600 width, and a base section with a 2,800 width. Dimensions are provided for various components including walls, floors, and structural elements.

Dimensions (mm):

- Overall width: 12,600
- Overall height: 3,000
- Top section width: 1,500 (left), 3,000 (right), 450 (far right)
- Central section width: 1,000 (left), 1,800 (left of slope), 1,500 (under slope), 3,000 (under slope), 1,500 (right of slope), 1,800 (right), 1,000 (far right)
- Lower section width: 200 (left), 3,600 (center), 1,200 (right)
- Base section width: 2,800 (left), 7,000 (center), 2,800 (right)
- Vertical dimensions on the left: 250 (top), 2,280 (middle), 220 (bottom)
- Vertical dimensions on the right: 3,000 (total)

용역명	2016년 상반기 시설물 정기점검 용역
과업기간	2016. 04. 18 ~ 2016. 06. 30
발주처	 신대구부산고속도로주식회사
용역사	(주)위드이앤오
도면번호	017

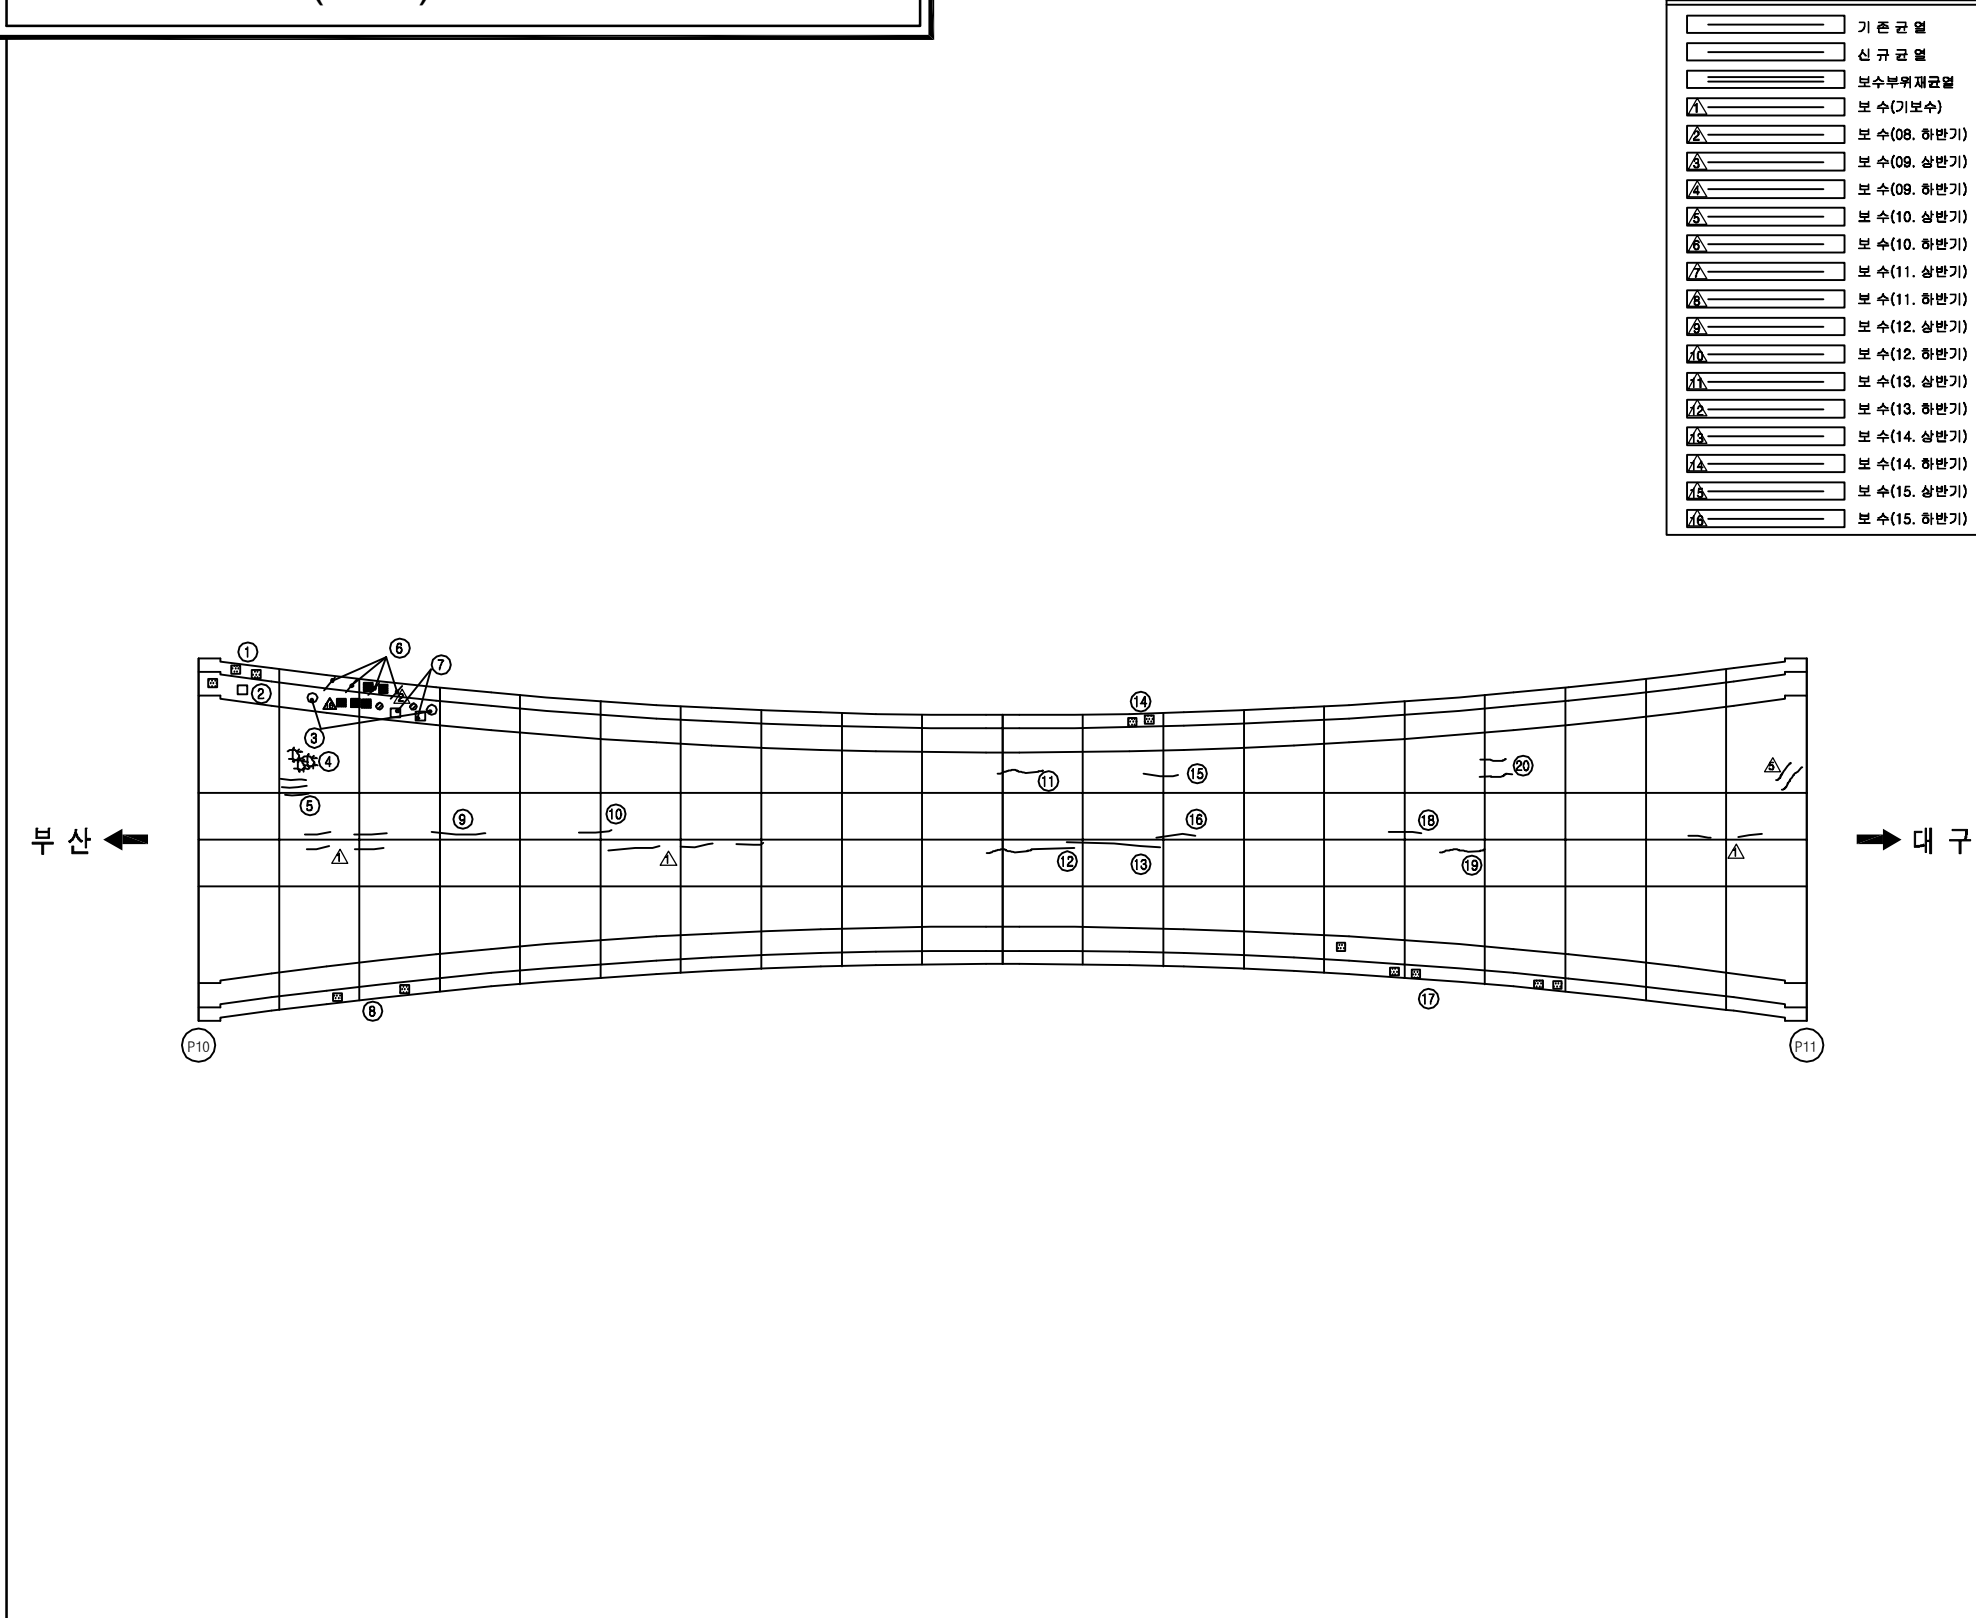ID:고정대교(부산)-거더외부 S11



보 수 이 력	
	기 존 규 율
	신 규 규 율
	보수부위재균열
	보 수(기보수)
	보 수(08. 하반기)
	보 수(09. 상반기)
	보 수(09. 하반기)
	보 수(10. 상반기)
	보 수(10. 하반기)
	보 수(11. 상반기)
	보 수(11. 하반기)
	보 수(12. 상반기)
	보 수(12. 하반기)
	보 수(13. 상반기)
	보 수(13. 하반기)
	보 수(14. 상반기)
	보 수(14. 하반기)
	보 수(15. 상반기)
	보 수(15. 하반기)




[illegible][illegible]

SECTION



용역명	2016년 상반기 시설물 정기점검 용역
과업기간	2016. 04. 18 ~ 2016. 06. 30
발주처	 신대구부산고속도로주식회사
용역사	(주)위드이앤오
도면번호	018

   ID:고정대교(부산)-거더외부 S12

보 수 이 력	
	기 존 규 역
	신 규 규 역
	보수부위재규역
	보 수(기보수)
	보 수(08. 하반기)
	보 수(09. 상반기)
	보 수(09. 하반기)
	보 수(10. 상반기)
	보 수(10. 하반기)
	보 수(11. 상반기)
	보 수(11. 하반기)
	보 수(12. 상반기)
	보 수(12. 하반기)
	보 수(13. 상반기)
	보 수(13. 하반기)
	보 수(14. 상반기)
	보 수(14. 하반기)
	보 수(15. 상반기)
	보 수(15. 하반기)

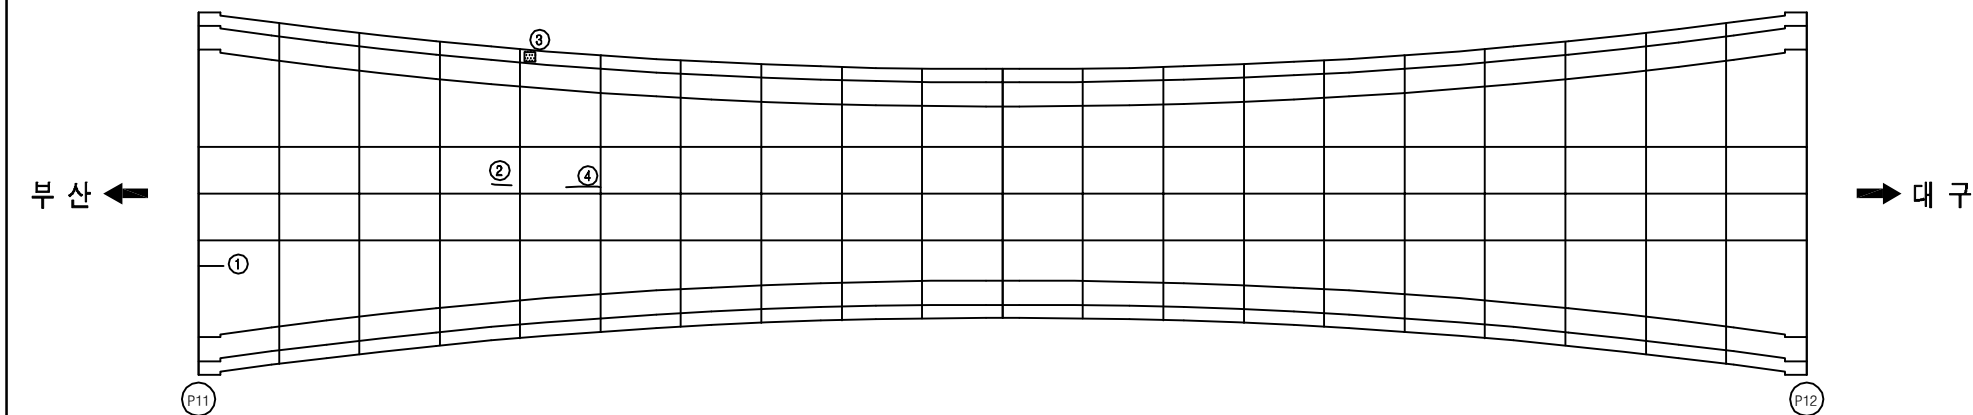손상 현황 표

[illegible]












KEY PLAN

SECTION



용역명	2016년 상반기 시설물 정기점검 용역
과업기간	2016. 04. 18 ~ 2016. 06. 30
발주처	 신대구부산고속도로주식회사
용역사	(주)위드이앤오
도면번호	019

           ID:고정대교(부산)-거더외부 S13

보 수 이 력	
	기 존 규 역
	신 규 규 역
	보수부위재균열
	보 수(기보수)
	보 수(08. 하반기)
	보 수(09. 상반기)
	보 수(09. 하반기)
	보 수(10. 상반기)
	보 수(10. 하반기)
	보 수(11. 상반기)
	보 수(11. 하반기)
	보 수(12. 상반기)
	보 수(12. 하반기)
	보 수(13. 상반기)
	보 수(13. 하반기)
	보 수(14. 상반기)
	보 수(14. 하반기)
	보 수(15. 상반기)
	보 수(15. 하반기)

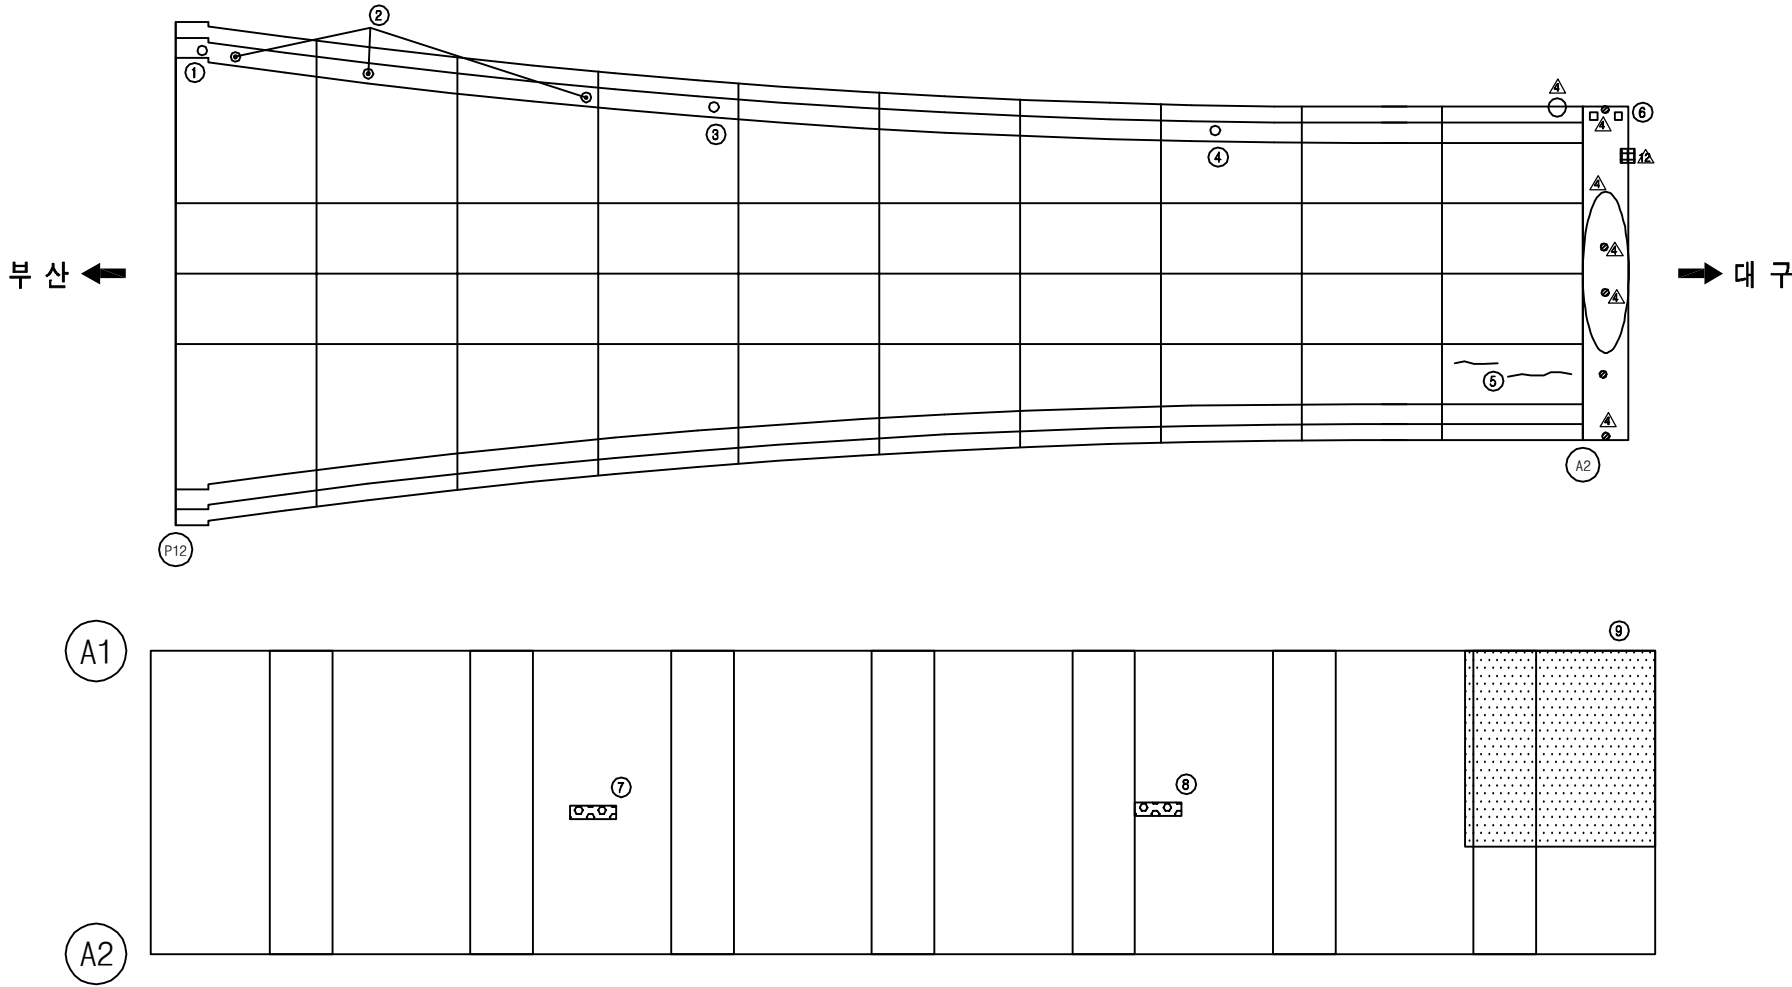손상 현황 표

[illegible]

SECTION

12,600

40 1,500 450 3,000

2.5%

1,000 1,800 1,500 3,000 1,500 1,800 1,000

3,000


2,800 7,000 2,800

1,200 3,600 1,200

400

용역명	2016년 상반기 시설물 정기점검 용역
과업기간	2016. 04. 18 ~ 2016. 06. 30
발주처	 신대구부산고속도로주식회사
용역사	(주)위드이앤오
도면번호	020

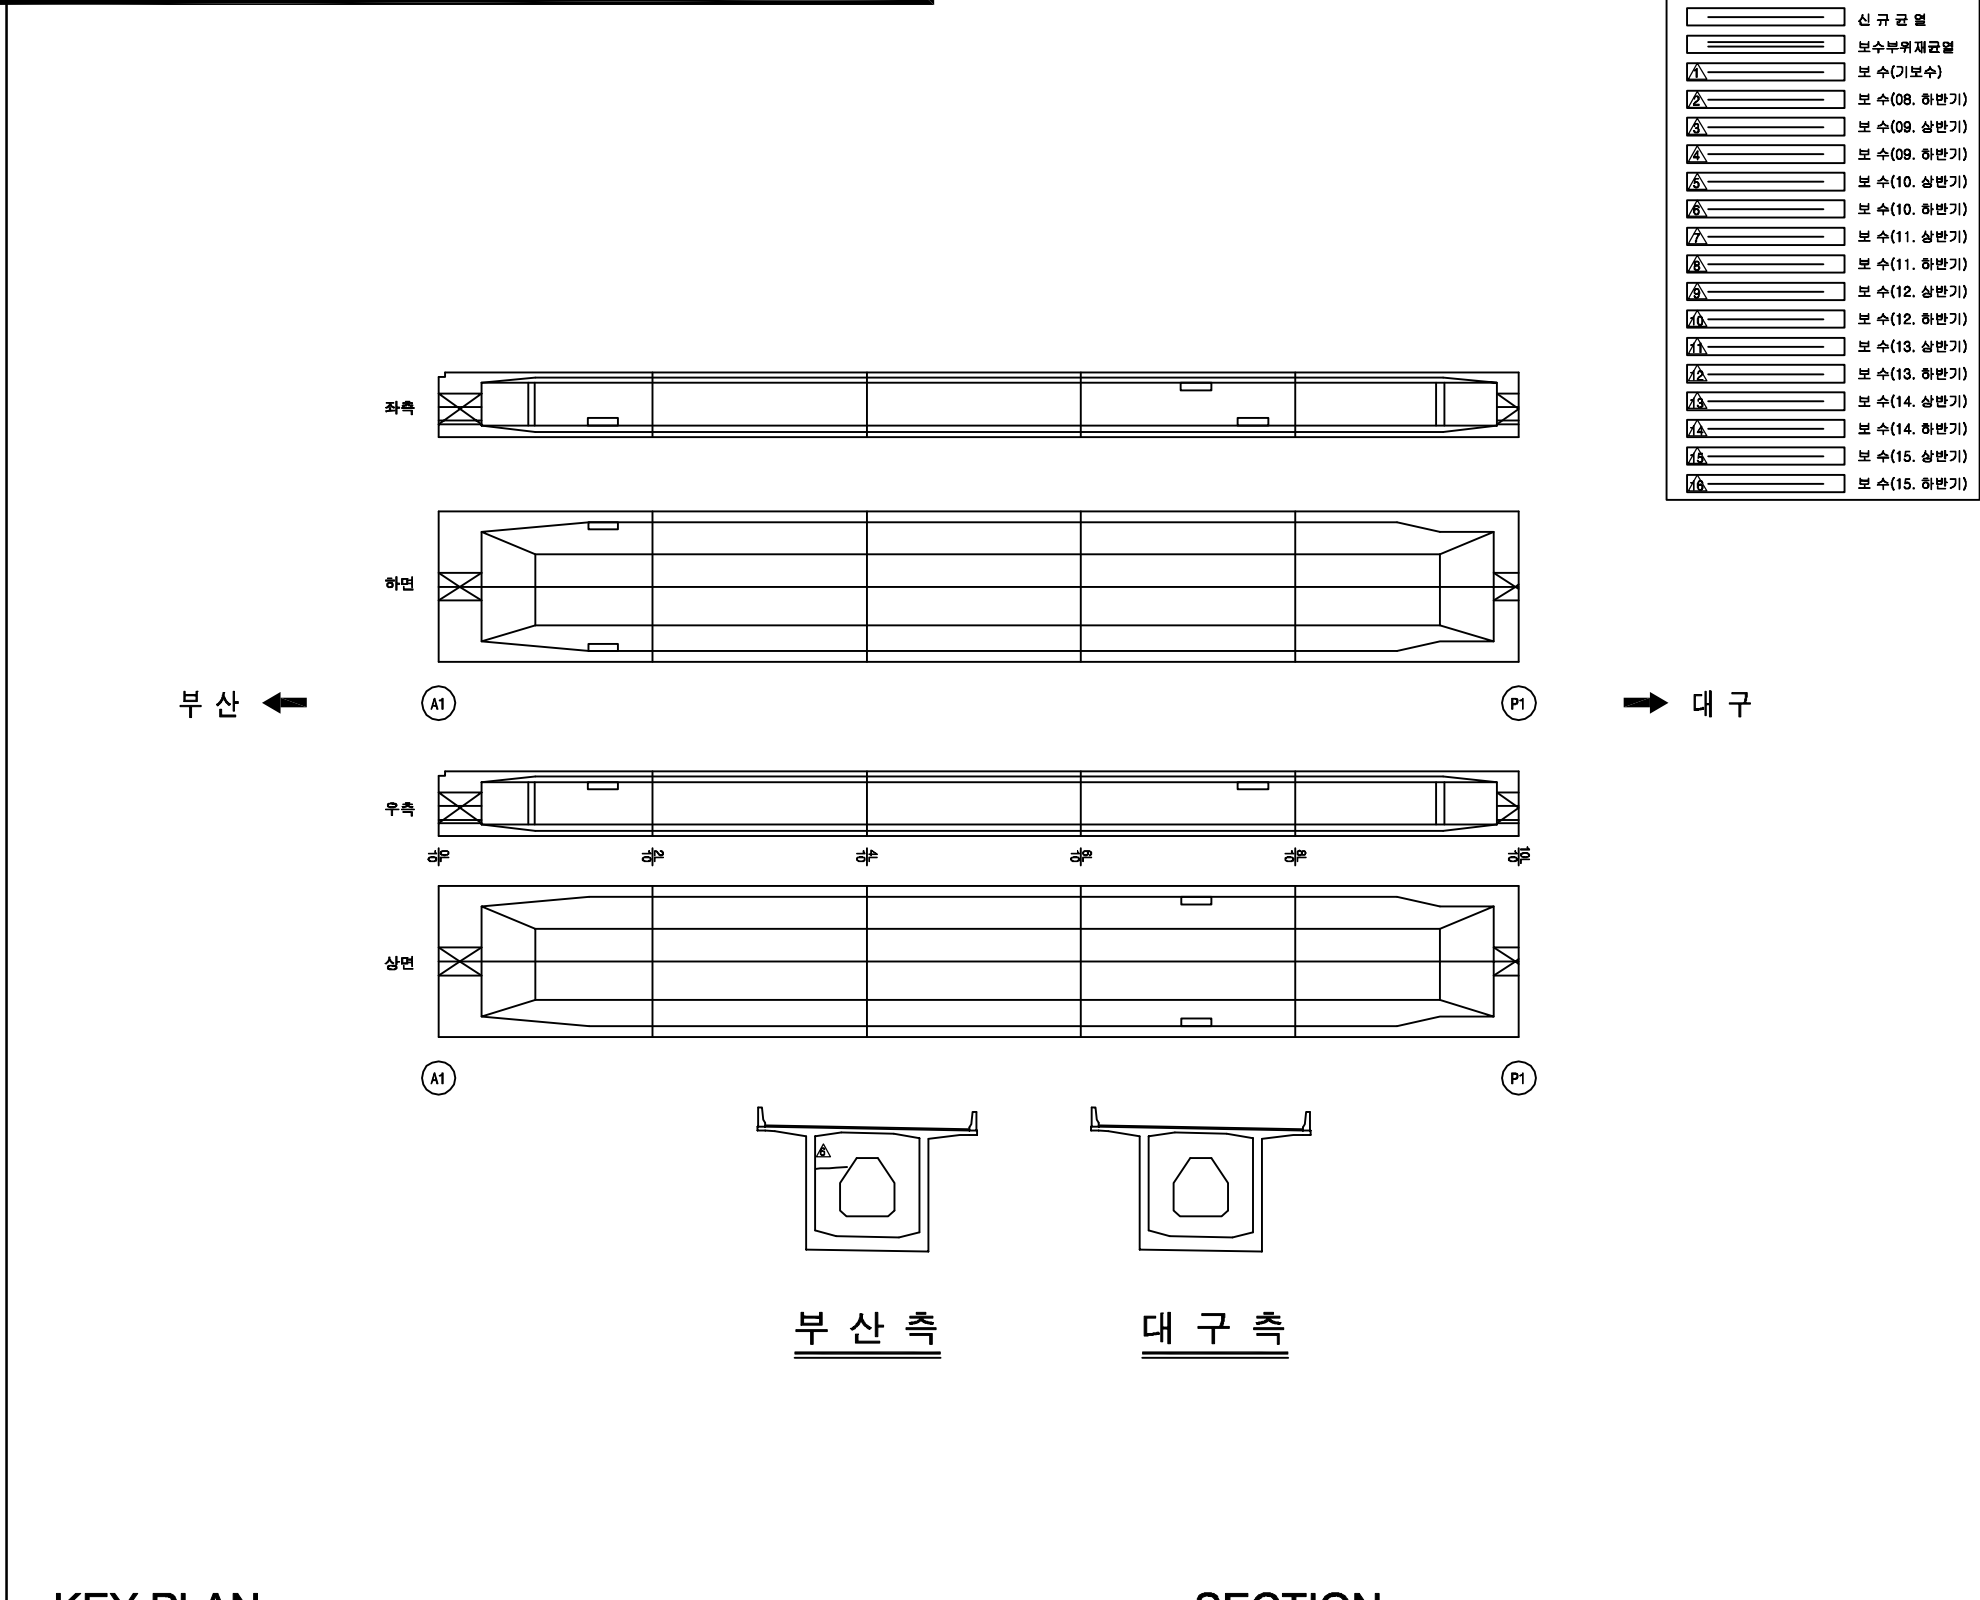ID:고정대교(부산)-거더내부 S1

[illegible]

KEY PLAN

1:100.000

RIVER


BRIDGE










SECTION


용역명	2016년 상반기 시설물 정기점검 용역
과업기간	2016. 04. 18 ~ 2016. 06. 30
발주처	 신대구부산고속도로주식회사
용역사	(주)위드이앤오
도면번호	021

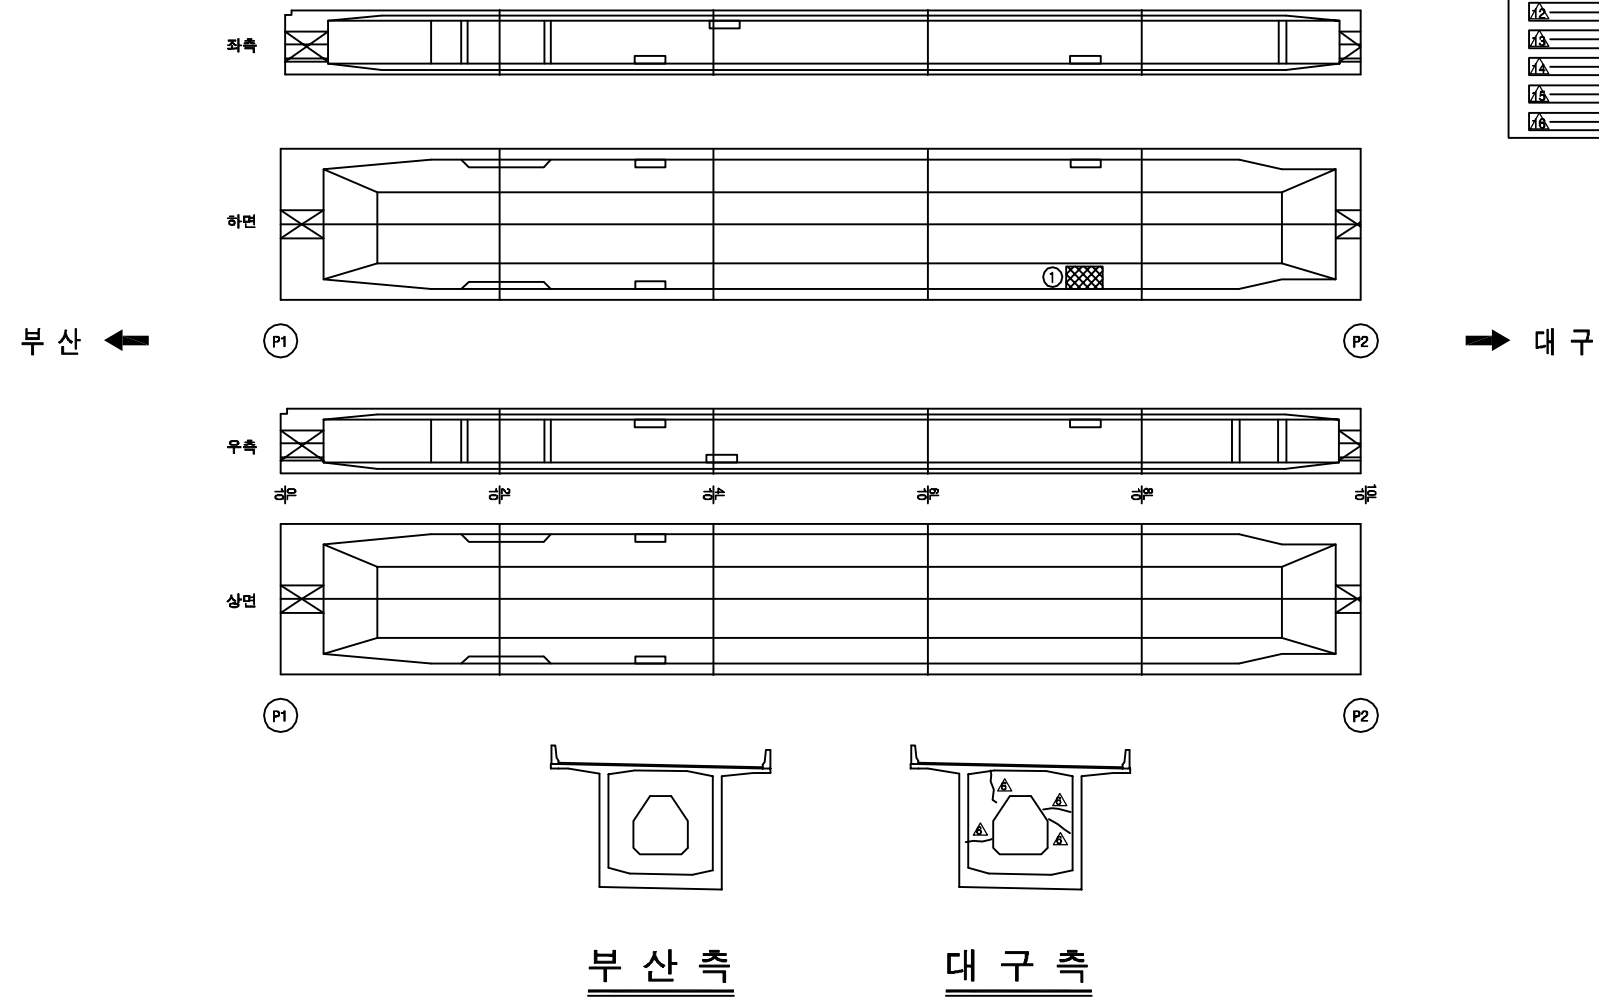         
ID:고정대교(부산)-거더내부 S2




보 수 이 력	
	기 존 규 율
	신 규 규 율
	보수부위재균열
 	보 수(기보수)
 	보 수(08. 하반기)
 	보 수(09. 상반기)
 	보 수(09. 하반기)
 	보 수(10. 상반기)
 	보 수(10. 하반기)
 	보 수(11. 상반기)
 	보 수(11. 하반기)
 	보 수(12. 상반기)
 	보 수(12. 하반기)
 	보 수(13. 상반기)
 	보 수(13. 하반기)
 	보 수(14. 상반기)
 	보 수(14. 하반기)
 	보 수(15. 상반기)
 	보 수(15. 하반기)

[illegible]

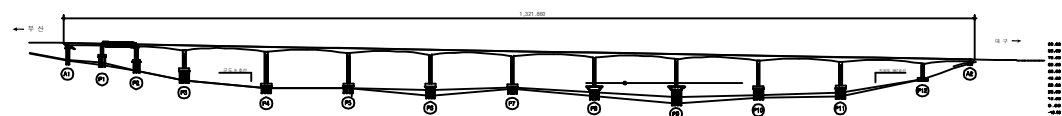KEY PLAN



~~SECTION~~

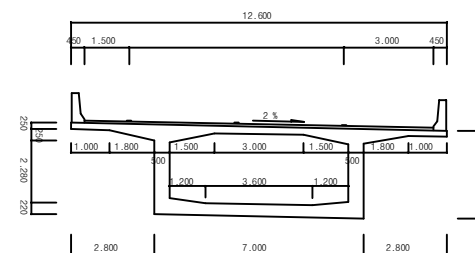


용역명	2016년 상반기 시설물 정기점검 용역
과업기간	2016. 04. 18 ~ 2016. 06. 30
발주처	 신대구부산고속도로주식회사
용역사	(주)위드이앤오
도면번호	022


ID: 고정대교(부산)-거더내부 S3

보 수 이 력	
	기 존 군 열
	신 규 군 열
	보수부위재균열
1	보 수 (기보수)
2	보 수 (08. 하반기)
3	보 수 (09. 상반기)
4	보 수 (09. 하반기)
5	보 수 (10. 상반기)
6	보 수 (10. 하반기)
7	보 수 (11. 상반기)
8	보 수 (11. 하반기)
9	보 수 (12. 상반기)
10	보 수 (12. 하반기)
11	보 수 (13. 상반기)
12	보 수 (13. 하반기)
13	보 수 (14. 상반기)
14	보 수 (14. 하반기)
15	보 수 (15. 상반기)
16	보 수 (15. 하반기)

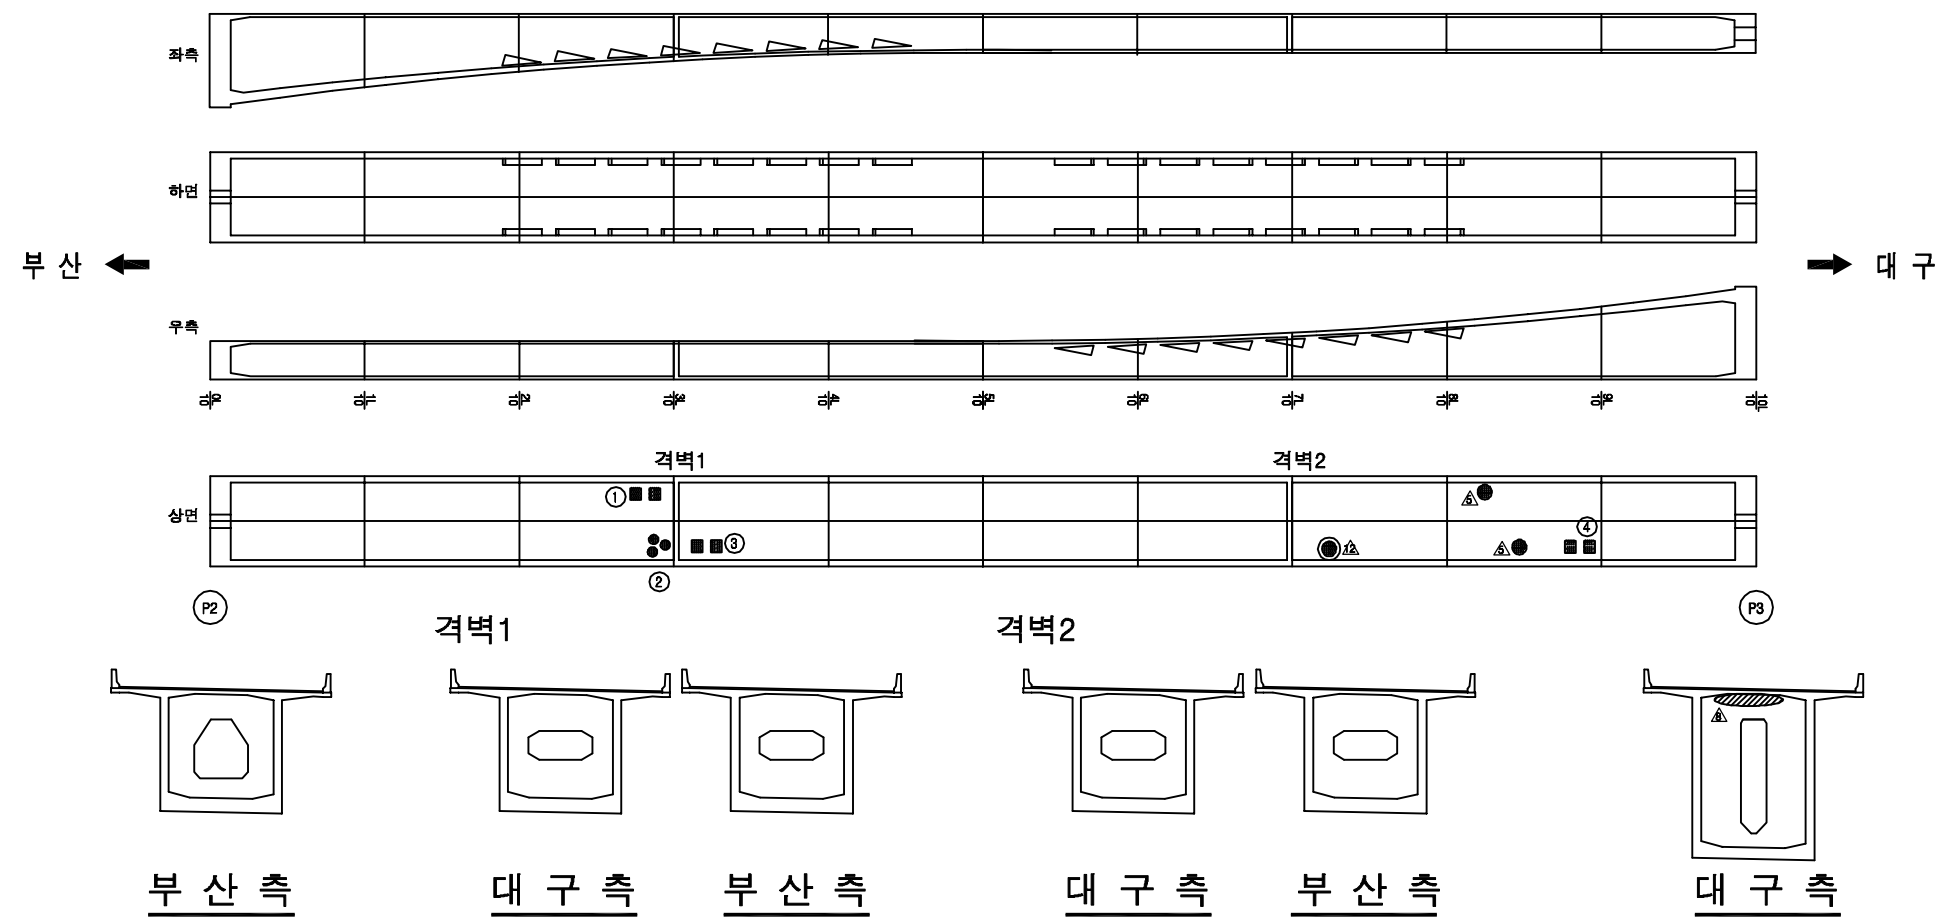
손상 현황 표

[illegible]

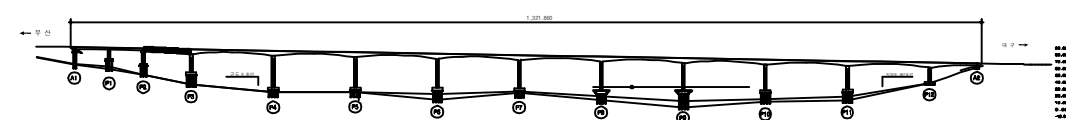KEY PLAN




















~~SECTION~~

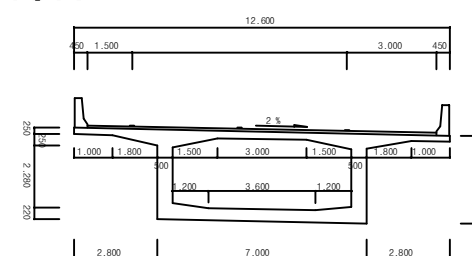


용역명	2016년 상반기 시설물 정기점검 용역
과업기간	2016. 04. 18 ~ 2016. 06. 30
발주처	 신대구부산고속도로주식회사
용역사	(주)위드이앤오
도면번호	023

                 
ID: 고정대교(부산)-거더내부 S4

보 수 이 력	
	기 존 군 열
	신 규 군 열
	보수부위재균열
 	보 수(기보수)
 	보 수(08. 하반기)
 	보 수(09. 상반기)
 	보 수(09. 하반기)
 	보 수(10. 상반기)
 	보 수(10. 하반기)
 	보 수(11. 상반기)
 	보 수(11. 하반기)
 	보 수(12. 상반기)
 	보 수(12. 하반기)
 	보 수(13. 상반기)
 	보 수(13. 하반기)
 	보 수(14. 상반기)
 	보 수(14. 하반기)
 	보 수(15. 상반기)
 	보 수(15. 하반기)

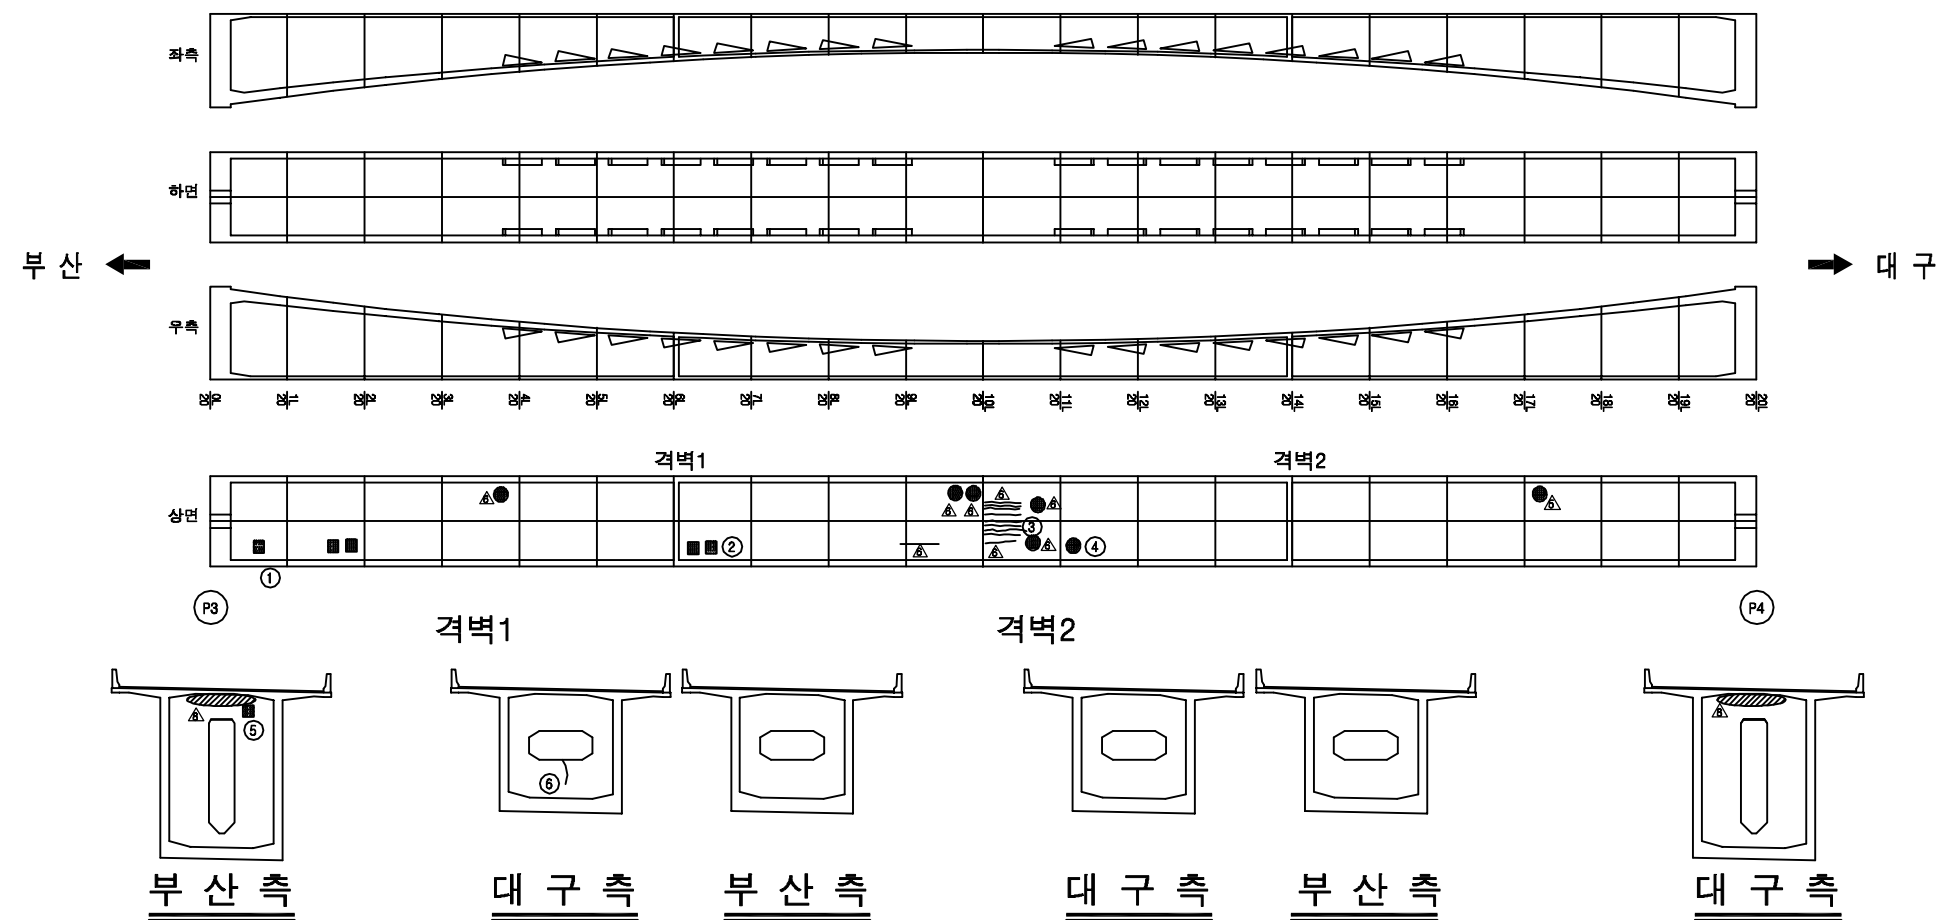
손상 현황 표

[illegible]

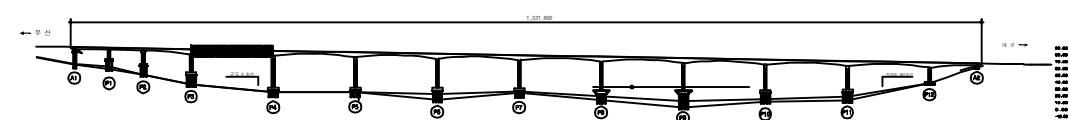KEY PLAN













~~SECTION~~

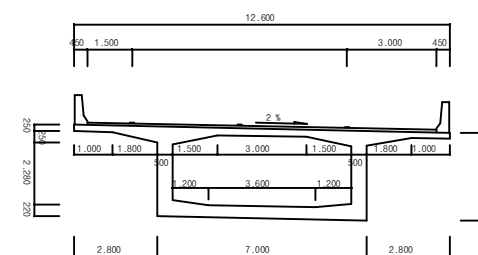


용역명	2016년 상반기 시설물 정기점검 용역
과업기간	2016. 04. 18 ~ 2016. 06. 30
발주처	 신대구부산고속도로주식회사
용역사	(주)위드이앤오
도면번호	024

          
ID:고정대교(부산)-거더내부 S5

보 수 이 력	
	기 존 군 열
	신 규 군 열
	보수부위재균열
 	보 수(기보수)
 	보 수(08. 하반기)
 	보 수(09. 상반기)
 	보 수(09. 하반기)
 	보 수(10. 상반기)
 	보 수(10. 하반기)
 	보 수(11. 상반기)
 	보 수(11. 하반기)
 	보 수(12. 상반기)
 	보 수(12. 하반기)
 	보 수(13. 상반기)
 	보 수(13. 하반기)
 	보 수(14. 상반기)
 	보 수(14. 하반기)
 	보 수(15. 상반기)
 	보 수(15. 하반기)

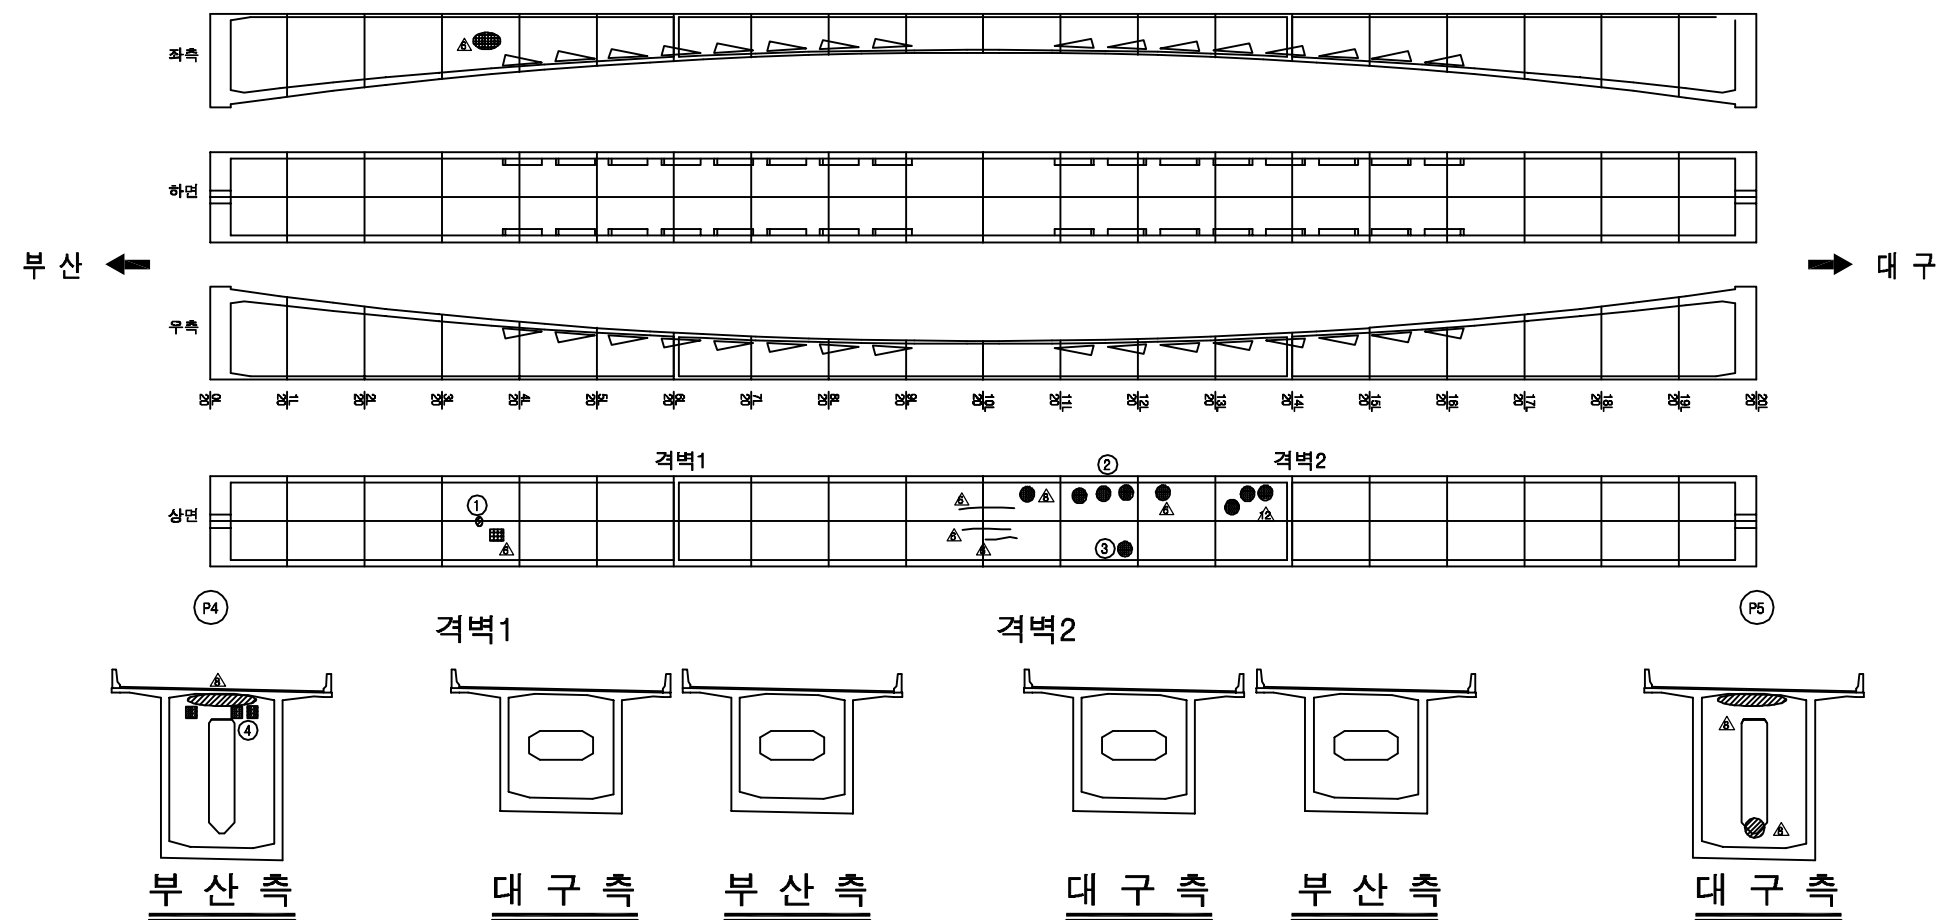
손상 현황 표

[illegible]

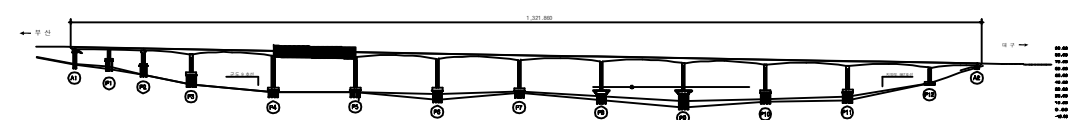KEY PLAN












~~SECTION~~

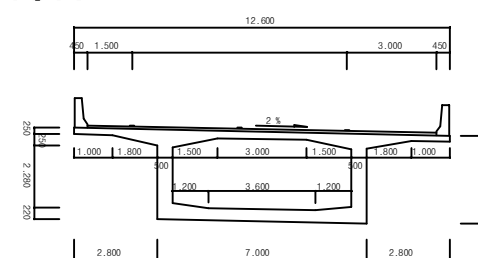


용역명	2016년 상반기 시설물 정기점검 용역
과업기간	2016. 04. 18 ~ 2016. 06. 30
발주처	 신대구부산고속도로주식회사
용역사	(주)위드이앤오
도면번호	025

         
ID: 고정대교(부산)-거더내부 S6

보 수 이 력	
	기 존 규 모
	신 규 규 모
	보수부위재검열
	보 수(기보수)
	보 수(08. 하반기)
	보 수(09. 상반기)
	보 수(09. 하반기)
	보 수(10. 상반기)
	보 수(10. 하반기)
	보 수(11. 상반기)
	보 수(11. 하반기)
	보 수(12. 상반기)
	보 수(12. 하반기)
	보 수(13. 상반기)
	보 수(13. 하반기)
	보 수(14. 상반기)
	보 수(14. 하반기)
	보 수(15. 상반기)
	보 수(15. 하반기)

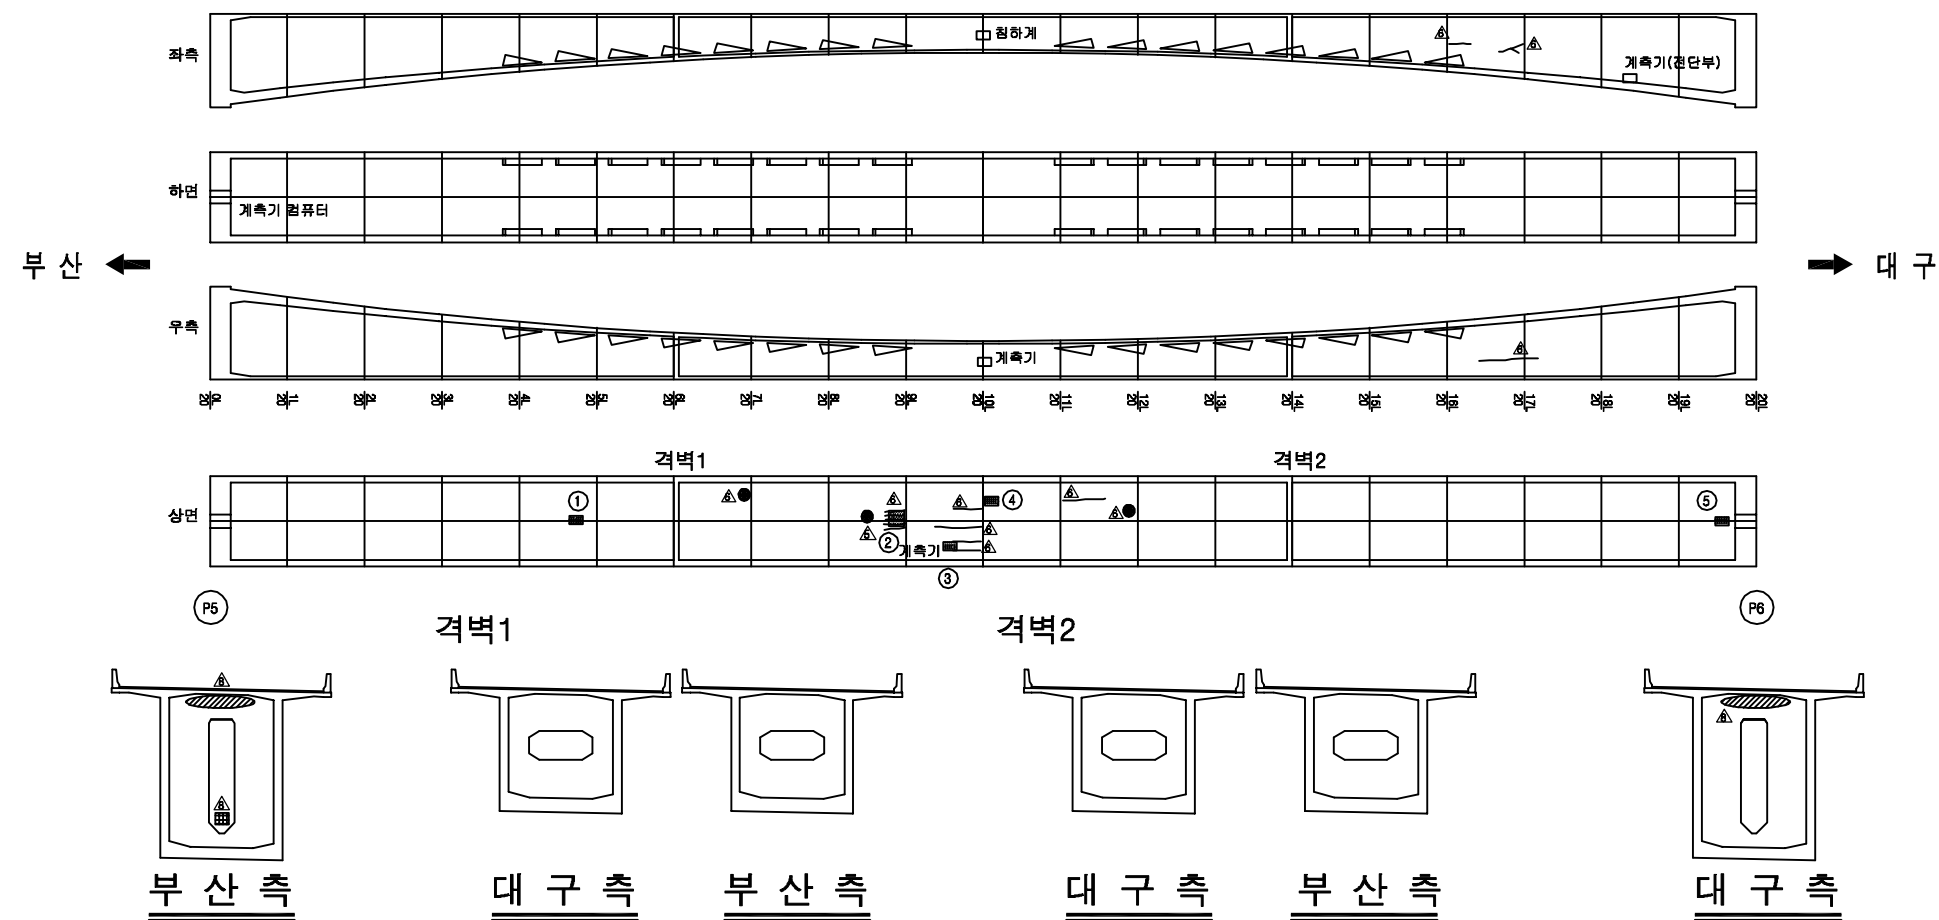
손상 현황 표

[illegible]

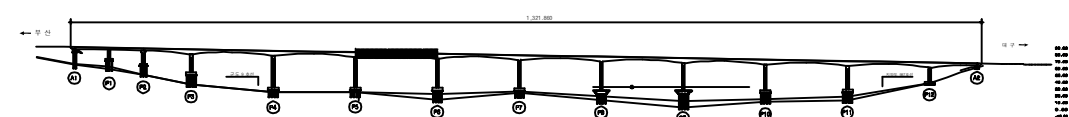KEY PLAN



~~SECTION~~

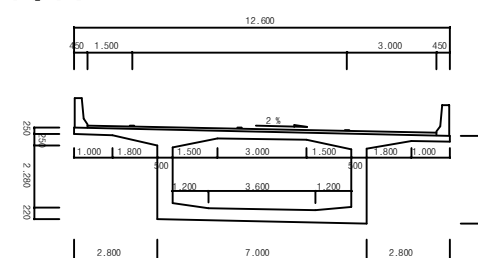


용역명	2016년 상반기 시설물 정기점검 용역
과업기간	2016. 04. 18 ~ 2016. 06. 30
발주처	 신대구부산고속도로주식회사
용역사	(주)위드이앤오
도면번호	026


ID: 고정대교(부산)-거더내부 S7

보 수 이 력	
	기 존 군 열
	신 규 군 열
	보수부위재군열
1	보 수 (기보수)
2	보 수 (08. 하반기)
3	보 수 (09. 상반기)
4	보 수 (09. 하반기)
5	보 수 (10. 상반기)
6	보 수 (10. 하반기)
7	보 수 (11. 상반기)
8	보 수 (11. 하반기)
9	보 수 (12. 상반기)
10	보 수 (12. 하반기)
11	보 수 (13. 상반기)
12	보 수 (13. 하반기)
13	보 수 (14. 상반기)
14	보 수 (14. 하반기)
15	보 수 (15. 상반기)
16	보 수 (15. 하반기)

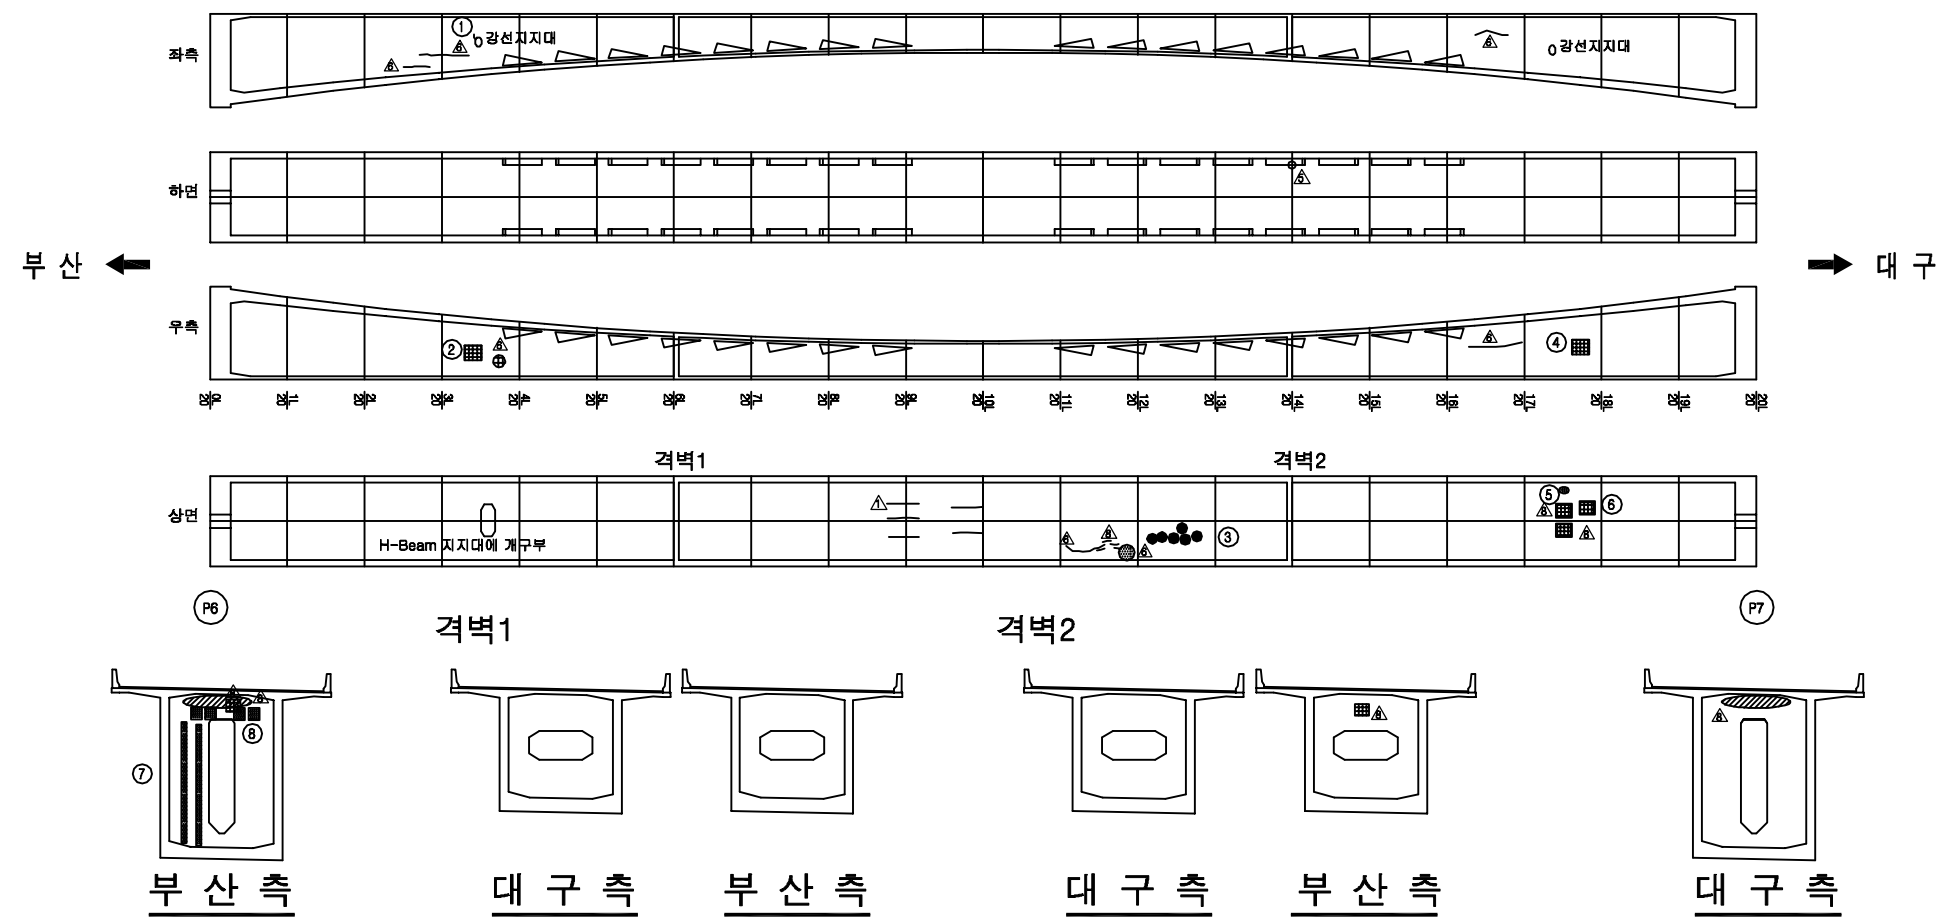
손상 현황 표

[illegible]

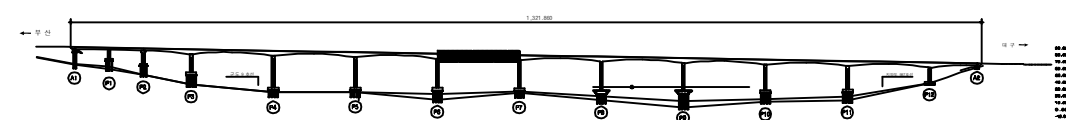KEY PLAN












~~SECTION~~

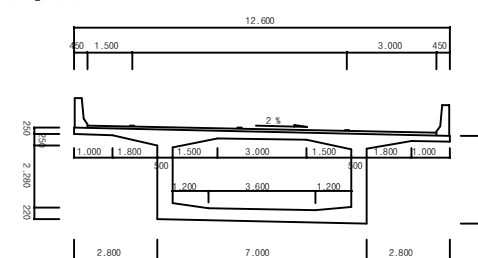


용역명	2016년 상반기 시설물 정기점검 용역
과업기간	2016. 04. 18 ~ 2016. 06. 30
발주처	 신대구부산고속도로주식회사
용역사	(주)위드이앤오
도면번호	027

         
ID: 고정대교(부산)-거더내부 S8

보 수 이 력	
	기 존 규 모
	신 규 규 모
	보수부위재검열
	보 수(기보수)
	보 수(08. 하반기)
	보 수(09. 상반기)
	보 수(09. 하반기)
	보 수(10. 상반기)
	보 수(10. 하반기)
	보 수(11. 상반기)
	보 수(11. 하반기)
	보 수(12. 상반기)
	보 수(12. 하반기)
	보 수(13. 상반기)
	보 수(13. 하반기)
	보 수(14. 상반기)
	보 수(14. 하반기)
	보 수(15. 상반기)
	보 수(15. 하반기)

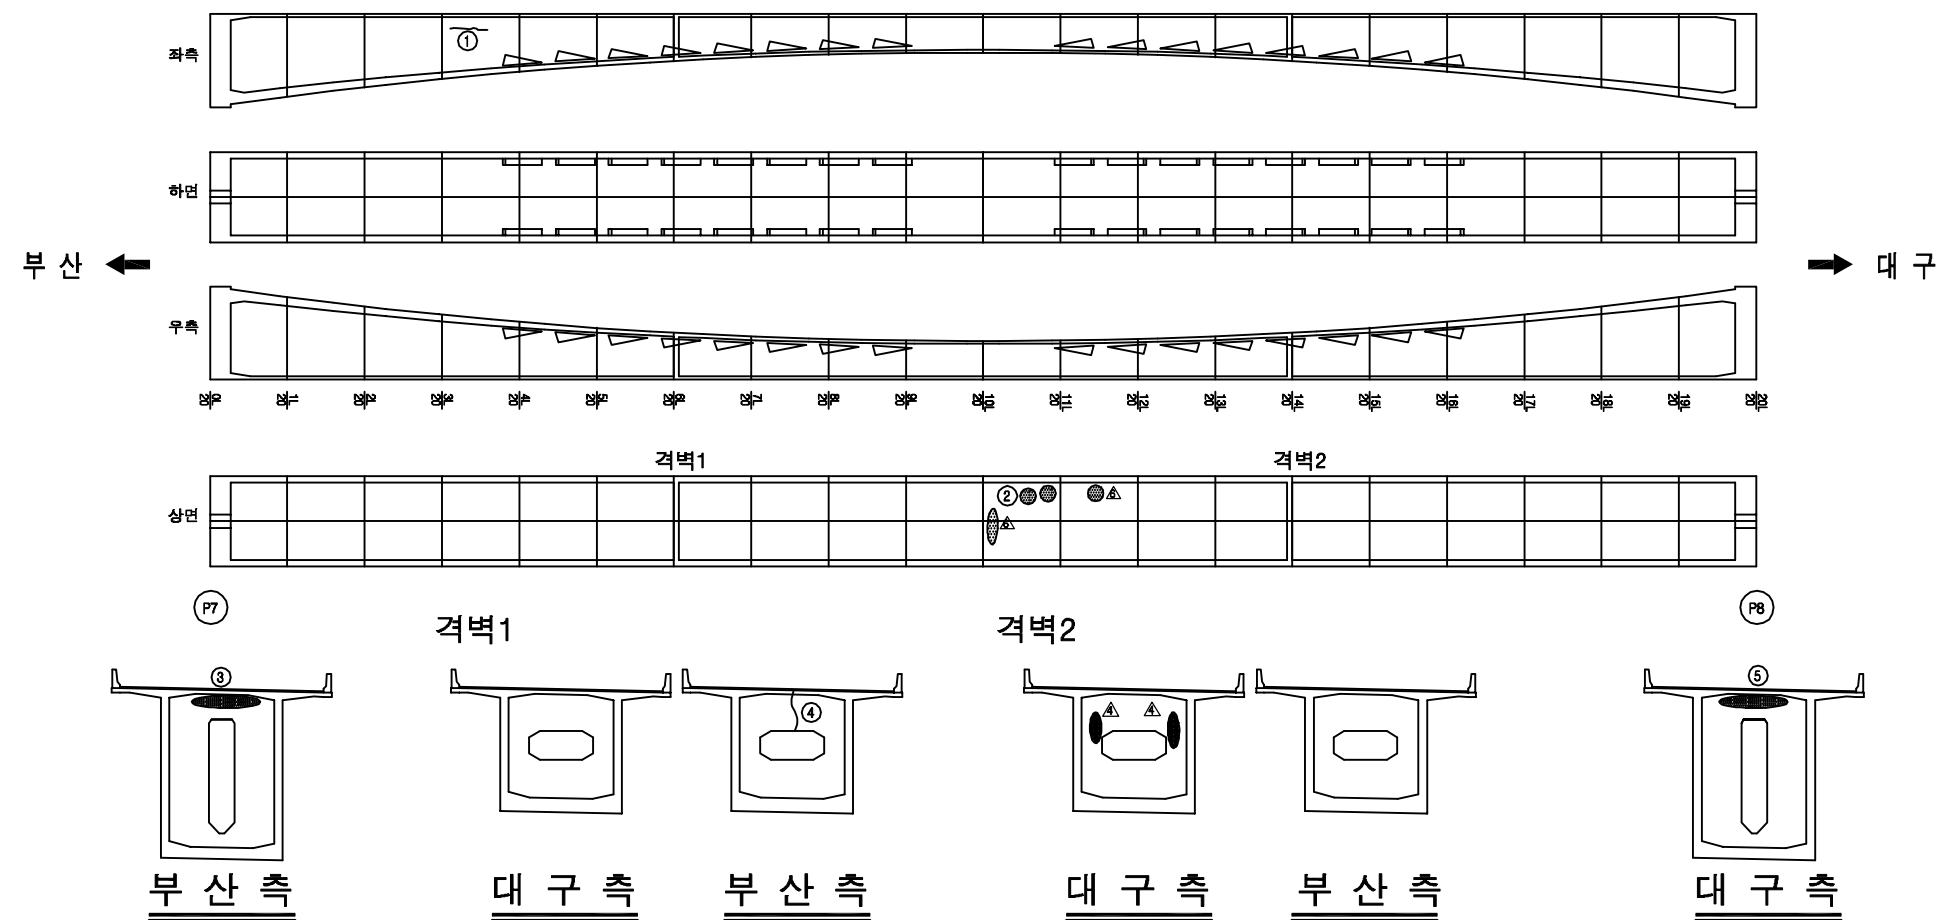
손상 현황 표

[illegible]

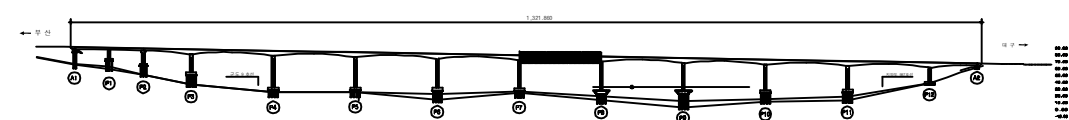KEY PLAN












~~SECTION~~

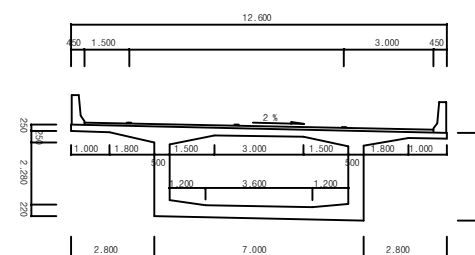


용역명	2016년 상반기 시설물 정기점검 용역
과업기간	2016. 04. 18 ~ 2016. 06. 30
발주처	 신대구부산고속도로주식회사
용역사	(주)위드이앤오
도면번호	028

         
ID:고정대교(부산)-거더내부 S9

보 수 이 력	
	기 존 규 모
	신 규 규 모
	보수부위재검열
	보 수(기보수)
	보 수(08. 하반기)
	보 수(09. 상반기)
	보 수(09. 하반기)
	보 수(10. 상반기)
	보 수(10. 하반기)
	보 수(11. 상반기)
	보 수(11. 하반기)
	보 수(12. 상반기)
	보 수(12. 하반기)
	보 수(13. 상반기)
	보 수(13. 하반기)
	보 수(14. 상반기)
	보 수(14. 하반기)
	보 수(15. 상반기)
	보 수(15. 하반기)

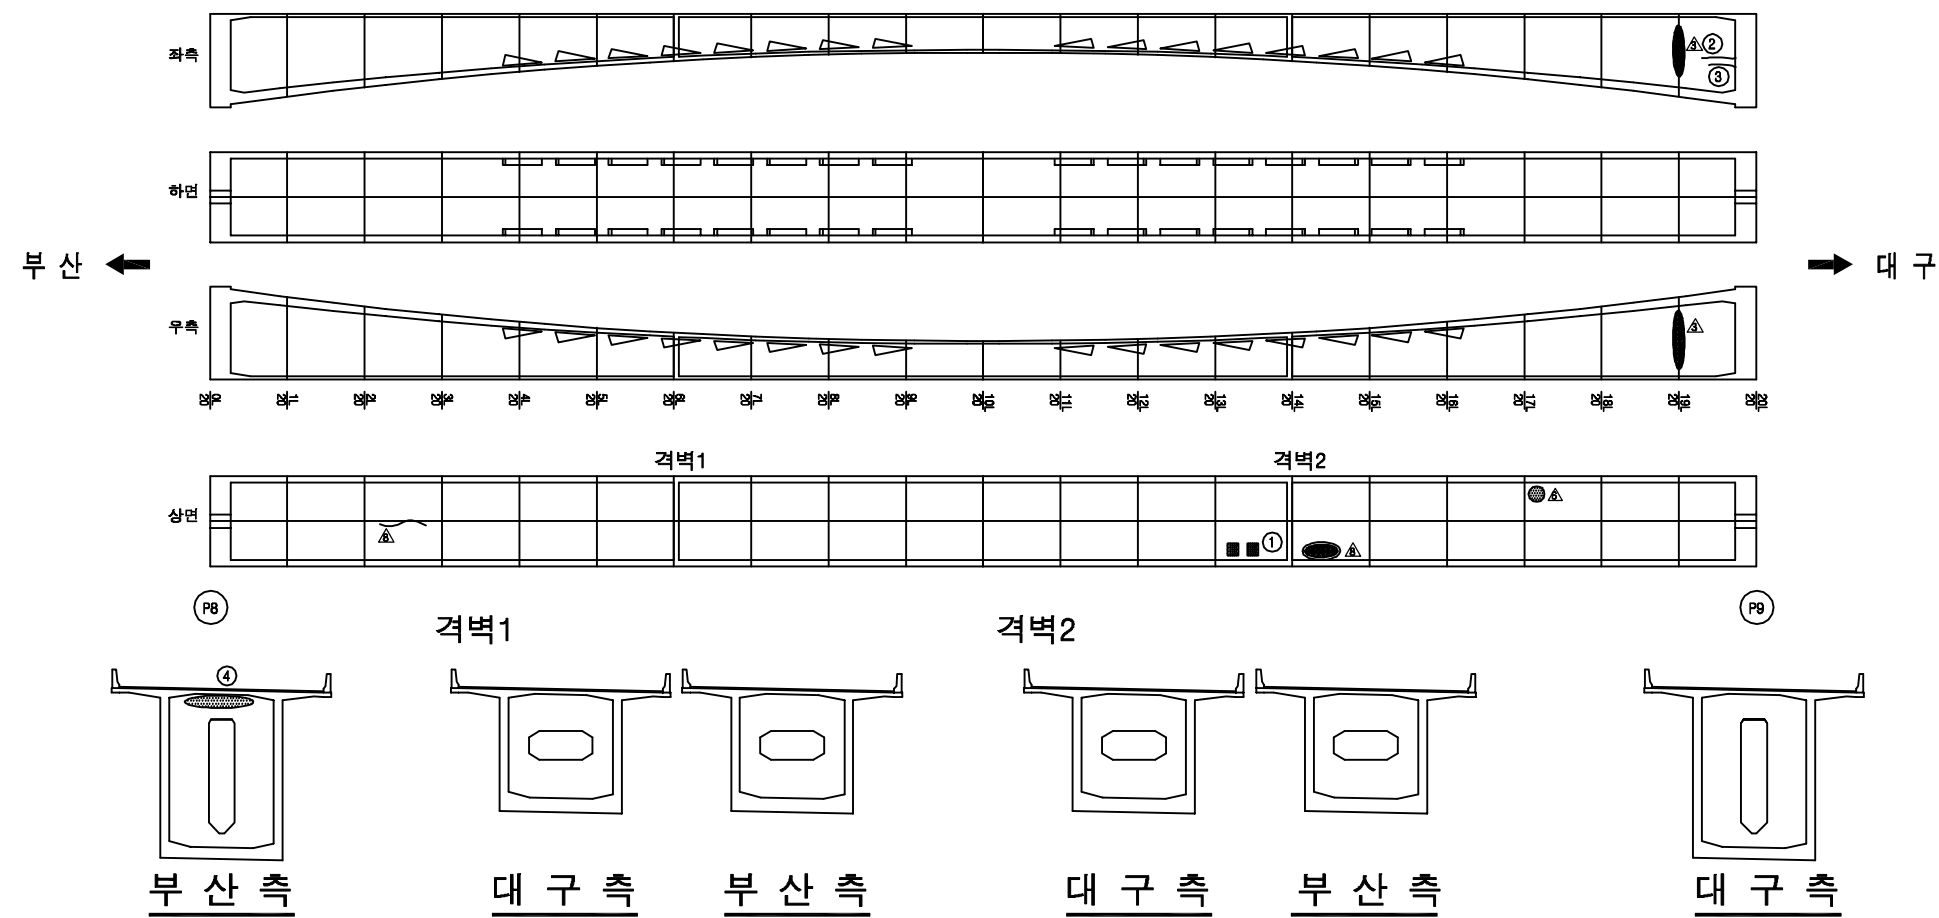
손상 현황 표

[illegible]

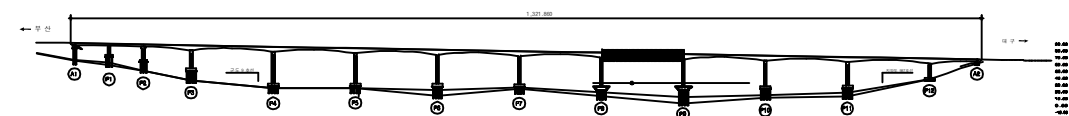KEY PLAN




















~~SECTION~~

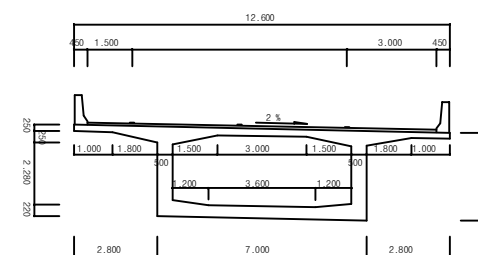


용역명	2016년 상반기 시설물 정기점검 용역
과업기간	2016. 04. 18 ~ 2016. 06. 30
발주처	 신대구부산고속도로주식회사
용역사	(주)위드이앤오
도면번호	029

                 
ID:고정대교(부산)-거더내부 S10

보 수 이 력	
	기 존 군 열
	신 규 군 열
	보수부위재균열
 	보 수(기보수)
 	보 수(08. 하반기)
 	보 수(09. 상반기)
 	보 수(09. 하반기)
 	보 수(10. 상반기)
 	보 수(10. 하반기)
 	보 수(11. 상반기)
 	보 수(11. 하반기)
 	보 수(12. 상반기)
 	보 수(12. 하반기)
 	보 수(13. 상반기)
 	보 수(13. 하반기)
 	보 수(14. 상반기)
 	보 수(14. 하반기)
 	보 수(15. 상반기)
 	보 수(15. 하반기)

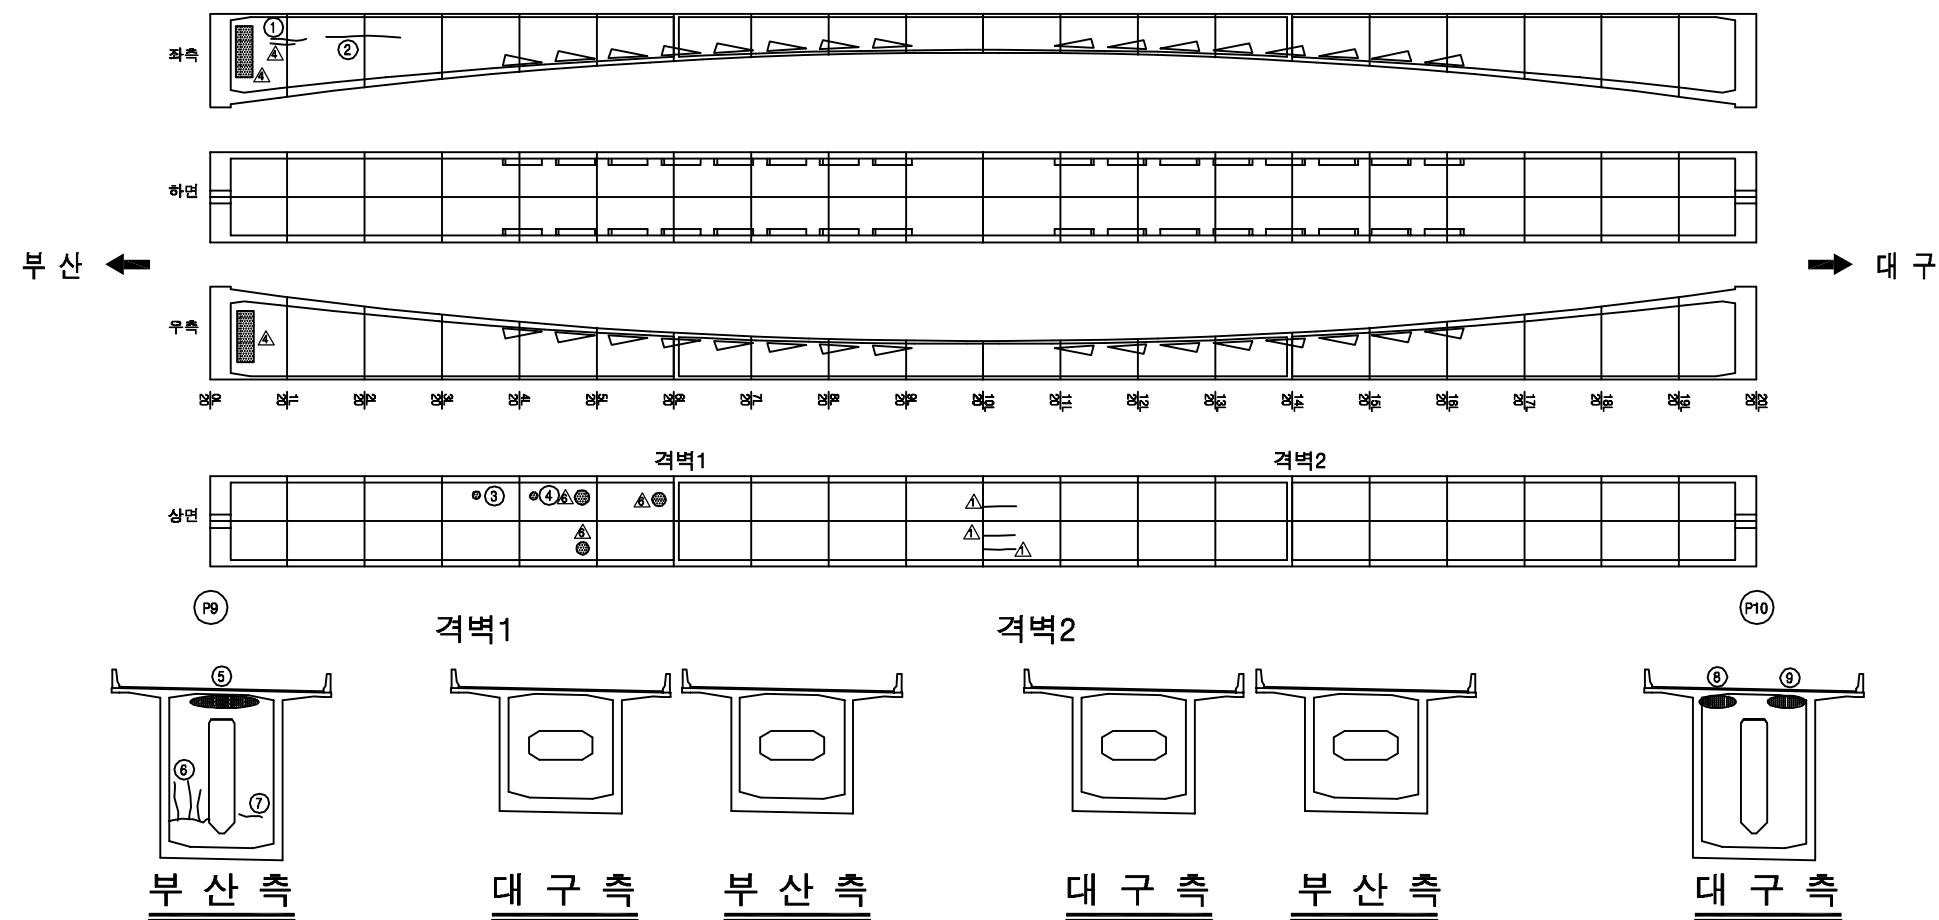
손상 현황 표

[illegible]

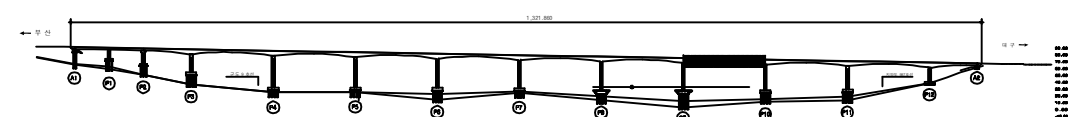KEY PLAN




















~~SECTION~~

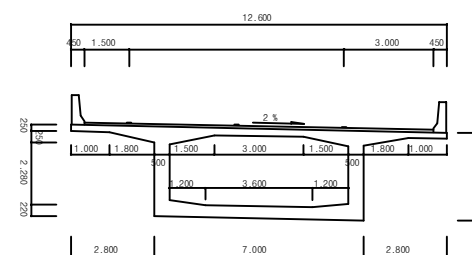


용역명	2016년 상반기 시설물 정기점검 용역
과업기간	2016. 04. 18 ~ 2016. 06. 30
발주처	 신대구부산고속도로주식회사
용역사	(주)위드이앤오
도면번호	030

                 
ID:고정대교(부산)-거더내부 S11

보 수 이 력	
	기 존 군 열
	신 규 군 열
	보수부위재균열
 	보 수(기보수)
 	보 수(08. 하반기)
 	보 수(09. 상반기)
 	보 수(09. 하반기)
 	보 수(10. 상반기)
 	보 수(10. 하반기)
 	보 수(11. 상반기)
 	보 수(11. 하반기)
 	보 수(12. 상반기)
 	보 수(12. 하반기)
 	보 수(13. 상반기)
 	보 수(13. 하반기)
 	보 수(14. 상반기)
 	보 수(14. 하반기)
 	보 수(15. 상반기)
 	보 수(15. 하반기)

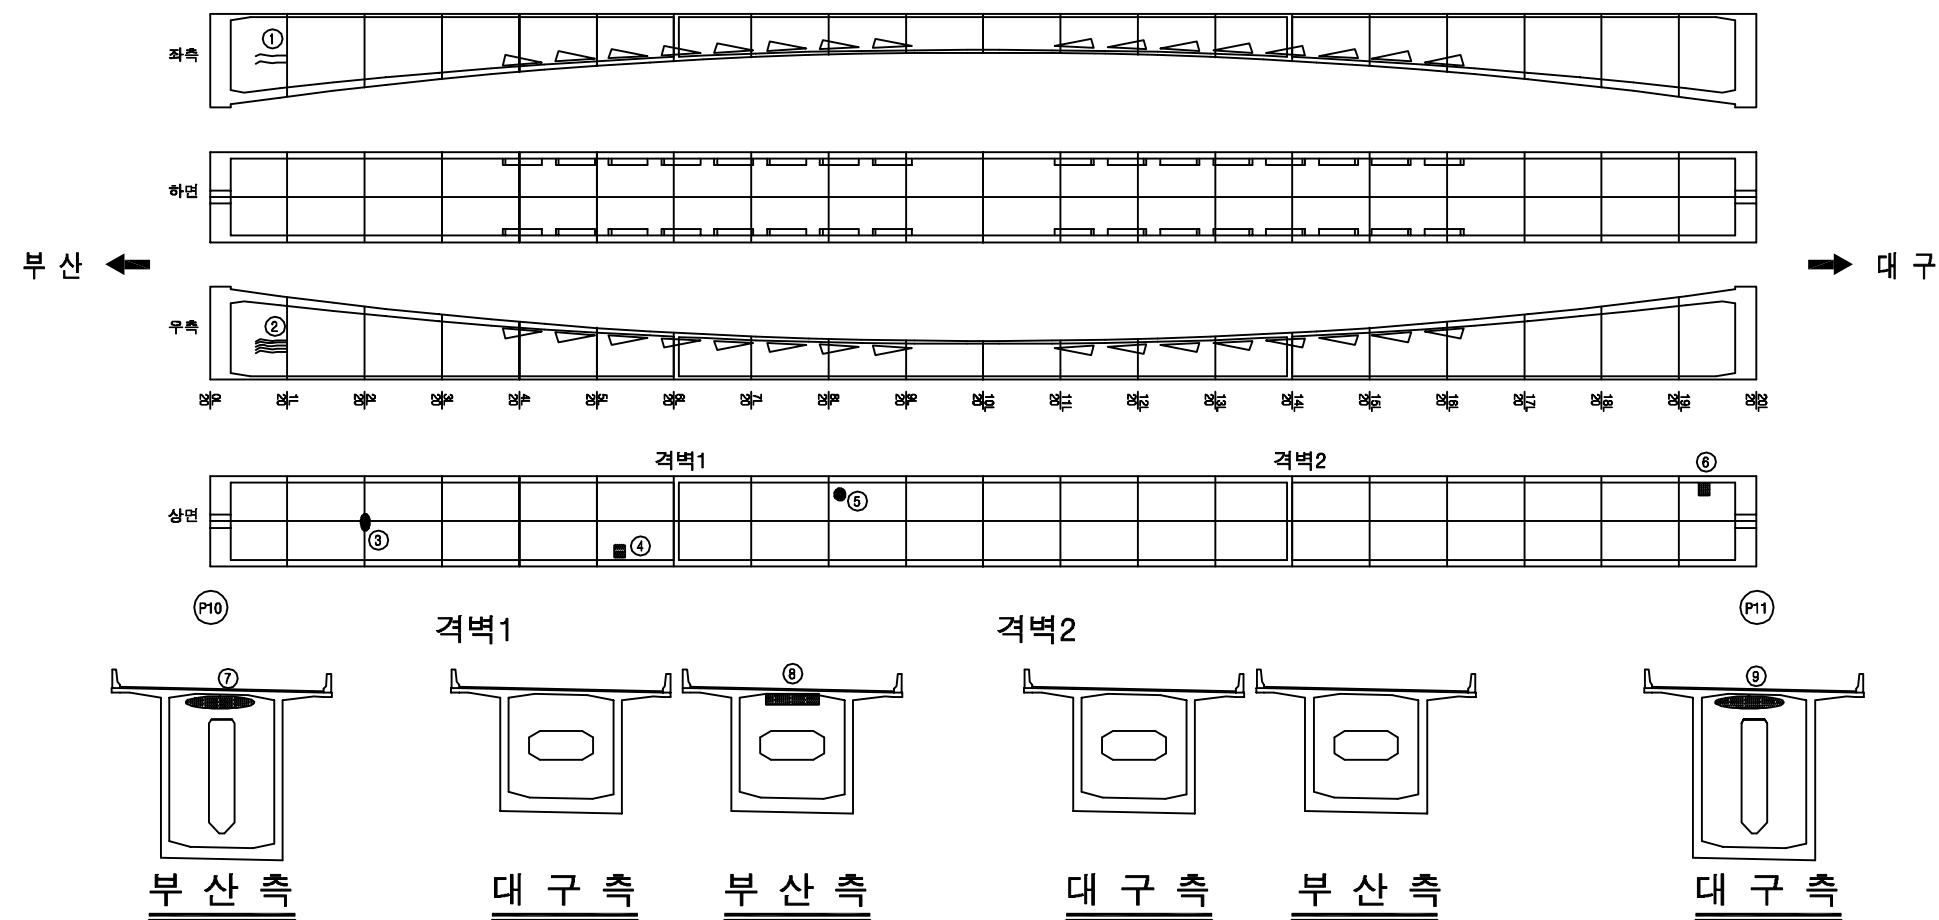
손상 현황 표

[illegible]

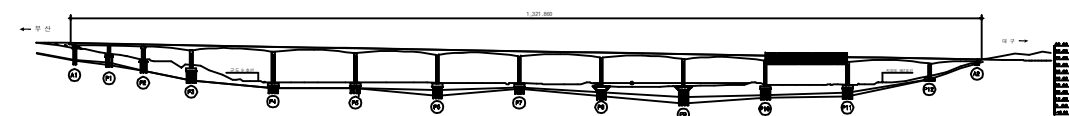KEY PLAN












~~SECTION~~

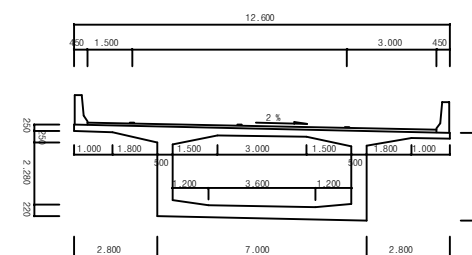


용역명	2016년 상반기 시설물 정기점검 용역
과업기간	2016. 04. 18 ~ 2016. 06. 30
발주처	 신대구부산고속도로주식회사
용역사	(주)위드이앤오
도면번호	031

         
ID:고정대교(부산)-거더내부 S12

보 수 이 력	
	기 존 규 모
	신 규 규 모
	보수부위재검열
	보 수(기보수)
	보 수(08. 하반기)
	보 수(09. 상반기)
	보 수(09. 하반기)
	보 수(10. 상반기)
	보 수(10. 하반기)
	보 수(11. 상반기)
	보 수(11. 하반기)
	보 수(12. 상반기)
	보 수(12. 하반기)
	보 수(13. 상반기)
	보 수(13. 하반기)
	보 수(14. 상반기)
	보 수(14. 하반기)
	보 수(15. 상반기)
	보 수(15. 하반기)

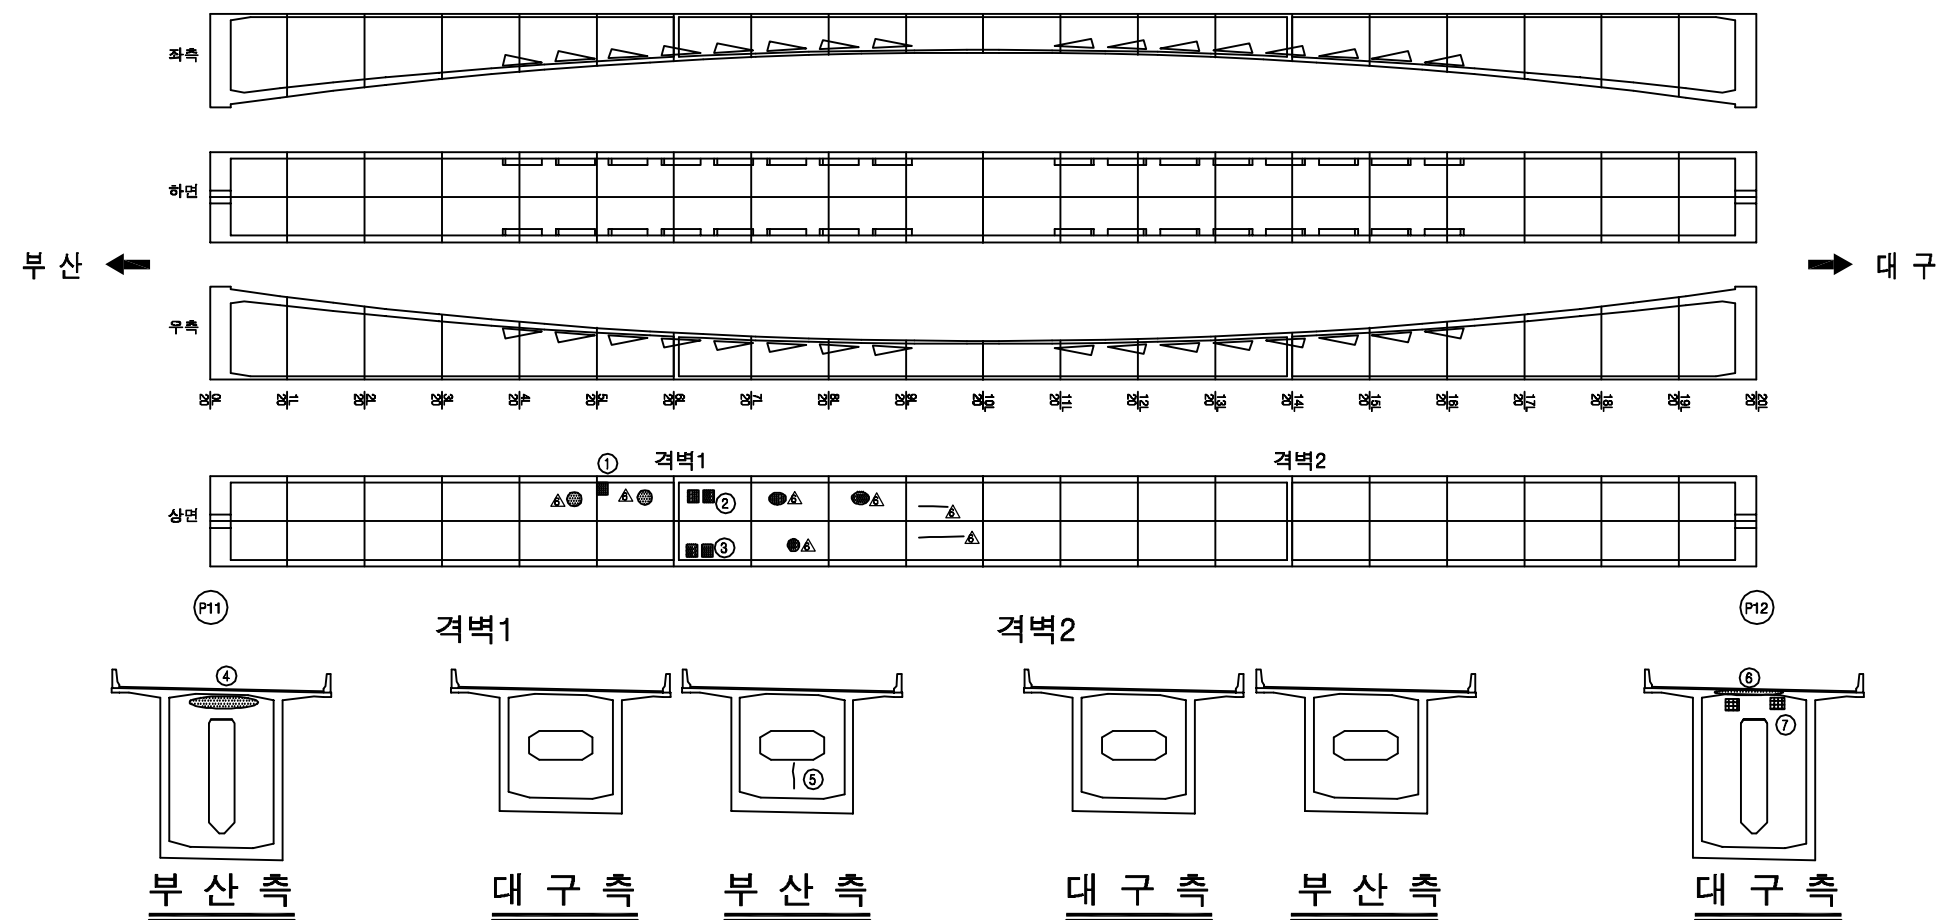
손상 현황 표

[illegible]

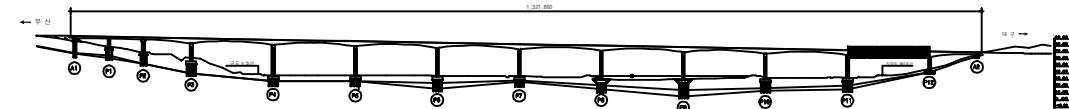KEY PLAN














~~SECTION~~

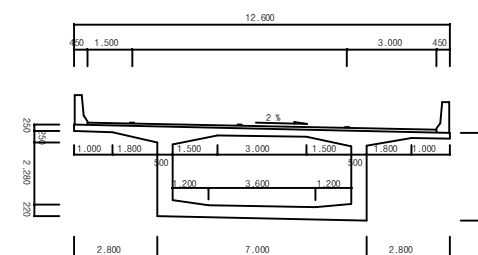


용역명	2016년 상반기 시설물 정기점검 용역
과업기간	2016. 04. 18 ~ 2016. 06. 30
발주처	 신대구부산고속도로주식회사
용역사	(주)위드이앤오
도면번호	032

           ID:고정대교(부산)-거더내부 S13

보 수 이 력	
	기 존 규 율
	신 규 규 율
	보수부위재규율
	보 수(기보수)
	보 수(08. 하반기)
	보 수(09. 상반기)
	보 수(09. 하반기)
	보 수(10. 상반기)
	보 수(10. 하반기)
	보 수(11. 상반기)
	보 수(11. 하반기)
	보 수(12. 상반기)
	보 수(12. 하반기)
	보 수(13. 상반기)
	보 수(13. 하반기)
	보 수(14. 상반기)
	보 수(14. 하반기)
	보 수(15. 상반기)
	보 수(15. 하반기)

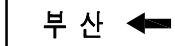손상 현황 표


[illegible]

➡ 대구


용역명	2016년 상반기 시설물 정기점검 용역
과업기간	2016. 04. 18 ~ 2016. 06. 30
발주처	 신대구부산고속도로주식회사
용역사	(주)위드이앤오
도면번호	033

ID:고정대교(부산)-교대 A1,2

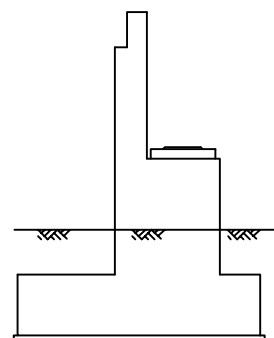교대-1




측면도(좌측)

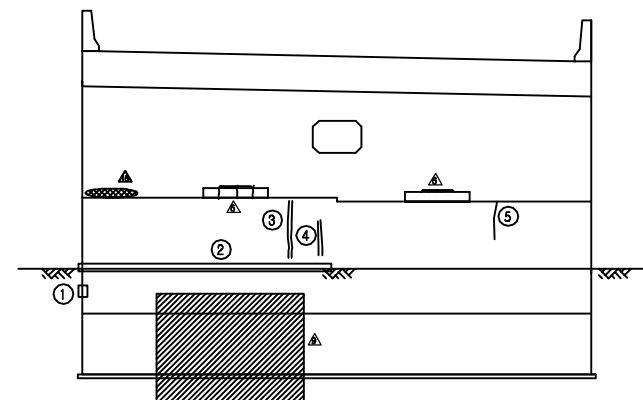


정 면 도

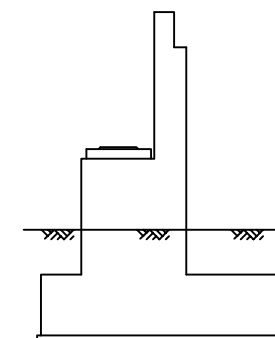⑥★차수판 볼트 탈락(3EA)




측면도(우측)

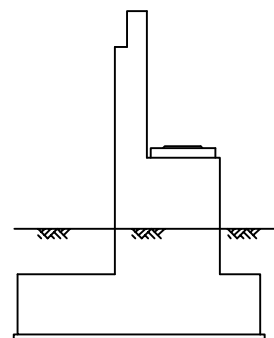교대-2




측면도(좌측)

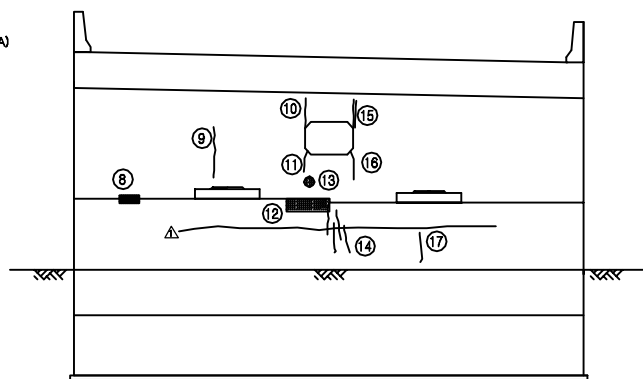⑦ *차수판 변형 및 볼트 탈락(3EA)



정 면 도

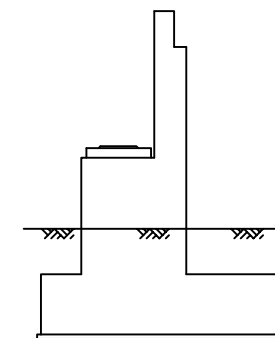

측면도(우측)

보수이력


	기 존 규 열
	신 규 규 열
	보수부유재균열
	보 수(1.보수)
	보 수(08. 하반기)
	보 수(09. 상반기)
	보 수(09. 하반기)
	보 수(10. 상반기)
	보 수(10. 하반기)
	보 수(11. 상반기)
	보 수(11. 하반기)
	보 수(12. 상반기)
	보 수(12. 하반기)
	보 수(13. 상반기)
	보 수(13. 하반기)
	보 수(14. 상반기)
	보 수(14. 하반기)
	보 수(15. 상반기)
	보 수(15. 하반기)

손상 현황 표

[illegible]

주) 손상의 폭과 길이는 m 이며, 단 균열의 폭은 mm 임

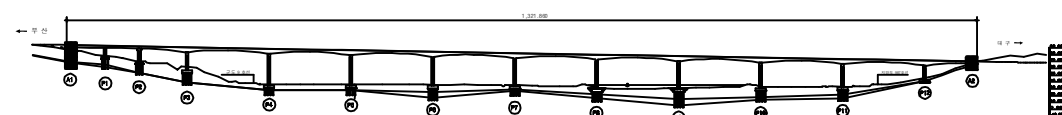
KEY PLAN











~~SECTION~~

용역명	2016년 상반기 시설물 정기점검 용역
과업기간	2016. 04. 18 ~ 2016. 06. 30
발주처	 신대구부산고속도로주식회사
용역사	(주)위드이앤오
도면번호	034

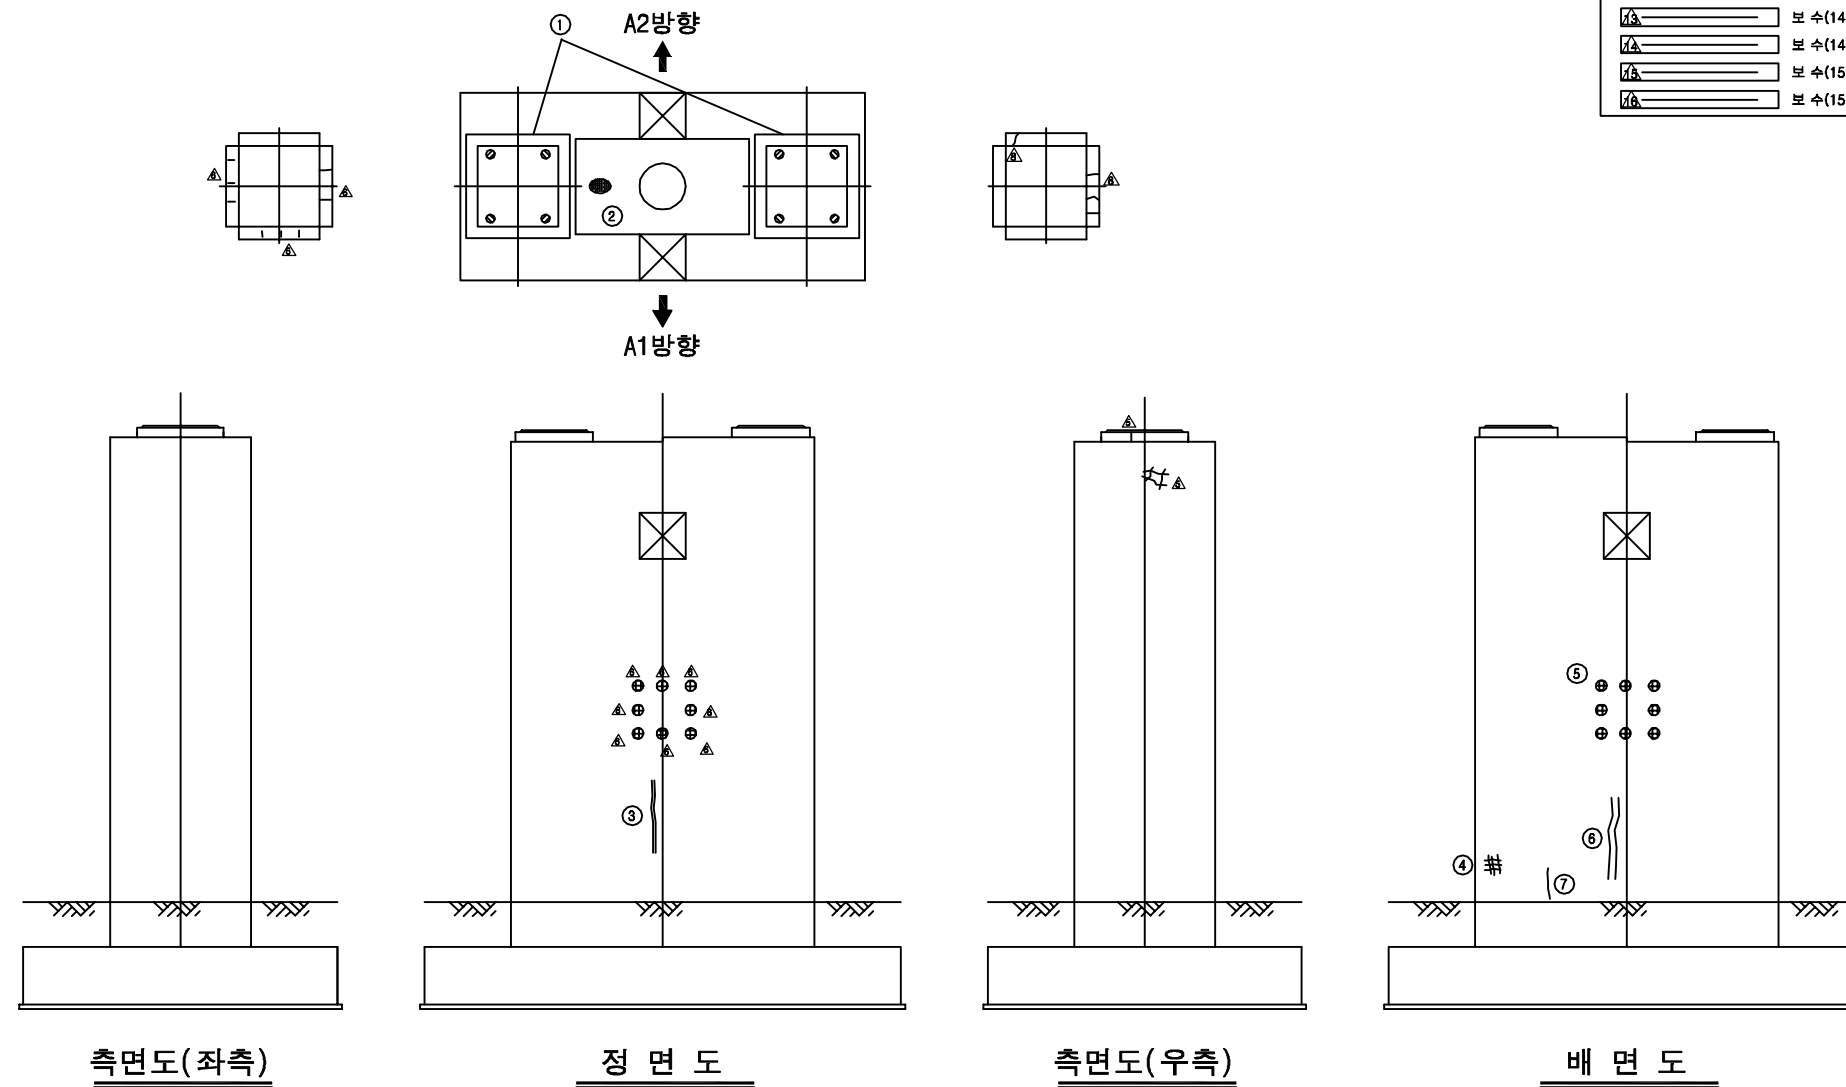        ID:고정대교(부산)-교각 P1




보 수 이 력	
	기 존 규 칙
	신 규 규 칙
	보수부위재검출
① 	보 수(기보수)
② 	보 수(08. 하반기)
③ 	보 수(09. 상반기)
④ 	보 수(09. 하반기)
⑤ 	보 수(10. 상반기)
⑥ 	보 수(10. 하반기)
⑦ 	보 수(11. 상반기)
⑧ 	보 수(11. 하반기)
⑨ 	보 수(12. 상반기)
⑩ 	보 수(12. 하반기)
⑪ 	보 수(13. 상반기)
⑫ 	보 수(13. 하반기)
⑬ 	보 수(14. 상반기)
⑭ 	보 수(14. 하반기)
⑮ 	보 수(15. 상반기)
⑯ 	보 수(15. 하반기)

[illegible]

주) 손상의 폭과 길이는 m 이며, 단 균열의 폭은 mm 임

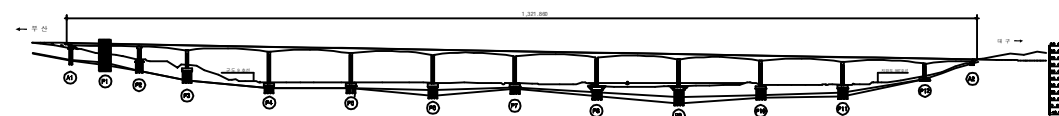
KEY PLAN



~~SECTION~~

용역명	2016년 상반기 시설물 정기점검 용역
과업기간	2016. 04. 18 ~ 2016. 06. 30
발주처	 신대구부산고속도로주식회사
용역사	(주)위드이앤오
도면번호	035

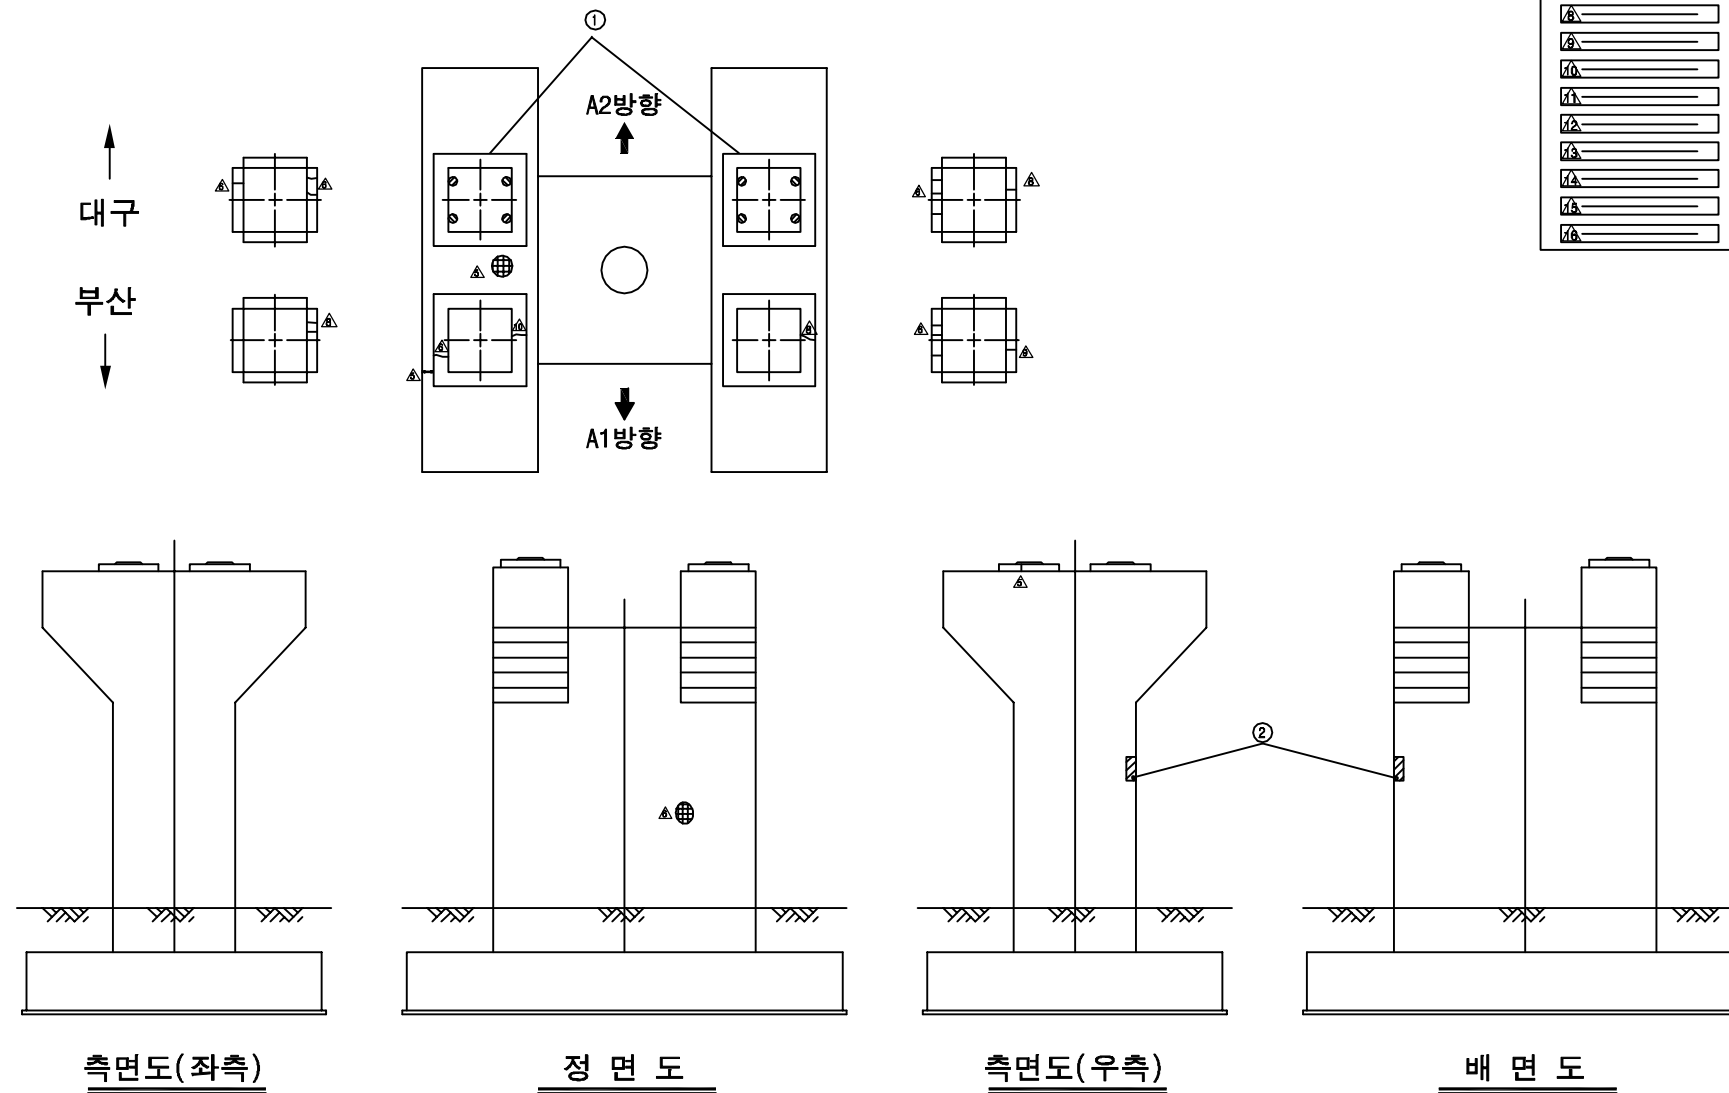
ID: 고정대교(부산)-교각 P2



보 수 이 력	
	기 준 규 율
	신 규 규 율
	보수부위재균율
①	보 수(기보수)
②	보 수(08. 하반기)
③	보 수(09. 상반기)
④	보 수(09. 하반기)
⑤	보 수(10. 상반기)
⑥	보 수(10. 하반기)
⑦	보 수(11. 상반기)
⑧	보 수(11. 하반기)
⑨	보 수(12. 상반기)
⑩	보 수(12. 하반기)
⑪	보 수(13. 상반기)
⑫	보 수(13. 하반기)
⑬	보 수(14. 상반기)
⑭	보 수(14. 하반기)
⑮	보 수(15. 상반기)
⑯	보 수(15. 하반기)

[illegible]

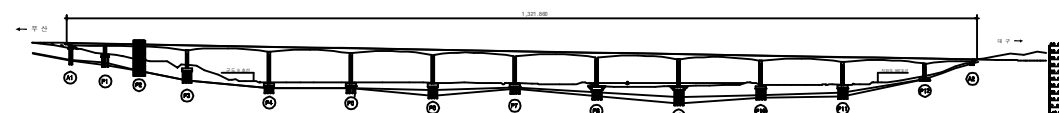
KEY PLAN












~~SECTION~~

용역명	2016년 상반기 시설물 정기점검 용역
과업기간	2016. 04. 18 ~ 2016. 06. 30
발주처	 신대구부산고속도로주식회사
용역사	(주)위드이앤오
도면번호	036

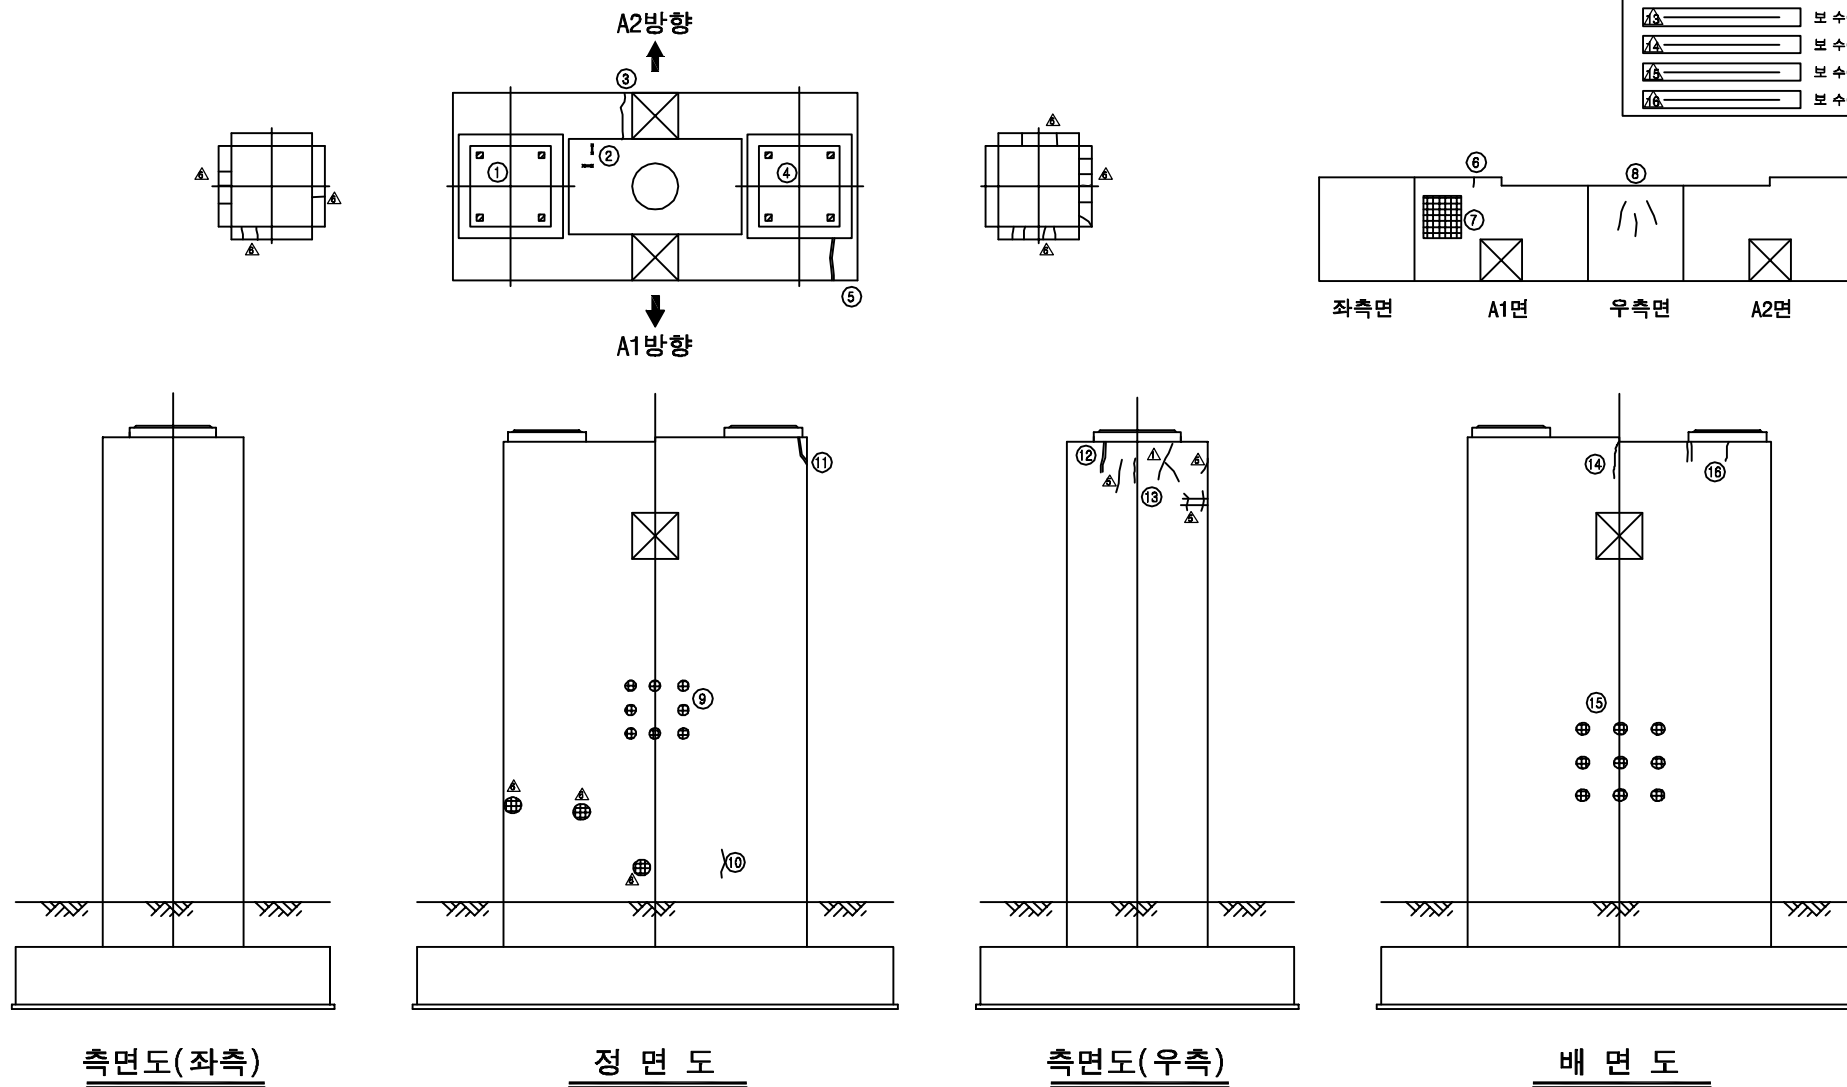         ID:고정대교(부산)-교각 P3




보 수 이 력	
	기 존 규 율
	신 규 규 율
	보수부위재균열
 	보 수(기보수)
 	보 수(08. 하반기)
 	보 수(09. 상반기)
 	보 수(09. 하반기)
 	보 수(10. 상반기)
 	보 수(10. 하반기)
 	보 수(11. 상반기)
 	보 수(11. 하반기)
 	보 수(12. 상반기)
 	보 수(12. 하반기)
 	보 수(13. 상반기)
 	보 수(13. 하반기)
 	보 수(14. 상반기)
 	보 수(14. 하반기)
 	보 수(15. 상반기)
 	보 수(15. 하반기)

[illegible]

주) 손상의 폭과 길이는 m 이며, 단 균열의 폭은 mm 임

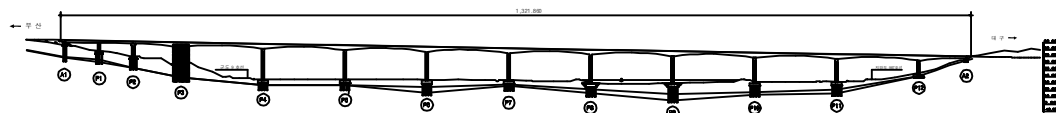
KEY PLAN



~~SECTION~~

용역명	2016년 상반기 시설물 정기점검 용역
과업기간	2016. 04. 18 ~ 2016. 06. 30
발주처	 신대구부산고속도로주식회사
용역사	(주)위드이앤오
도면번호	037

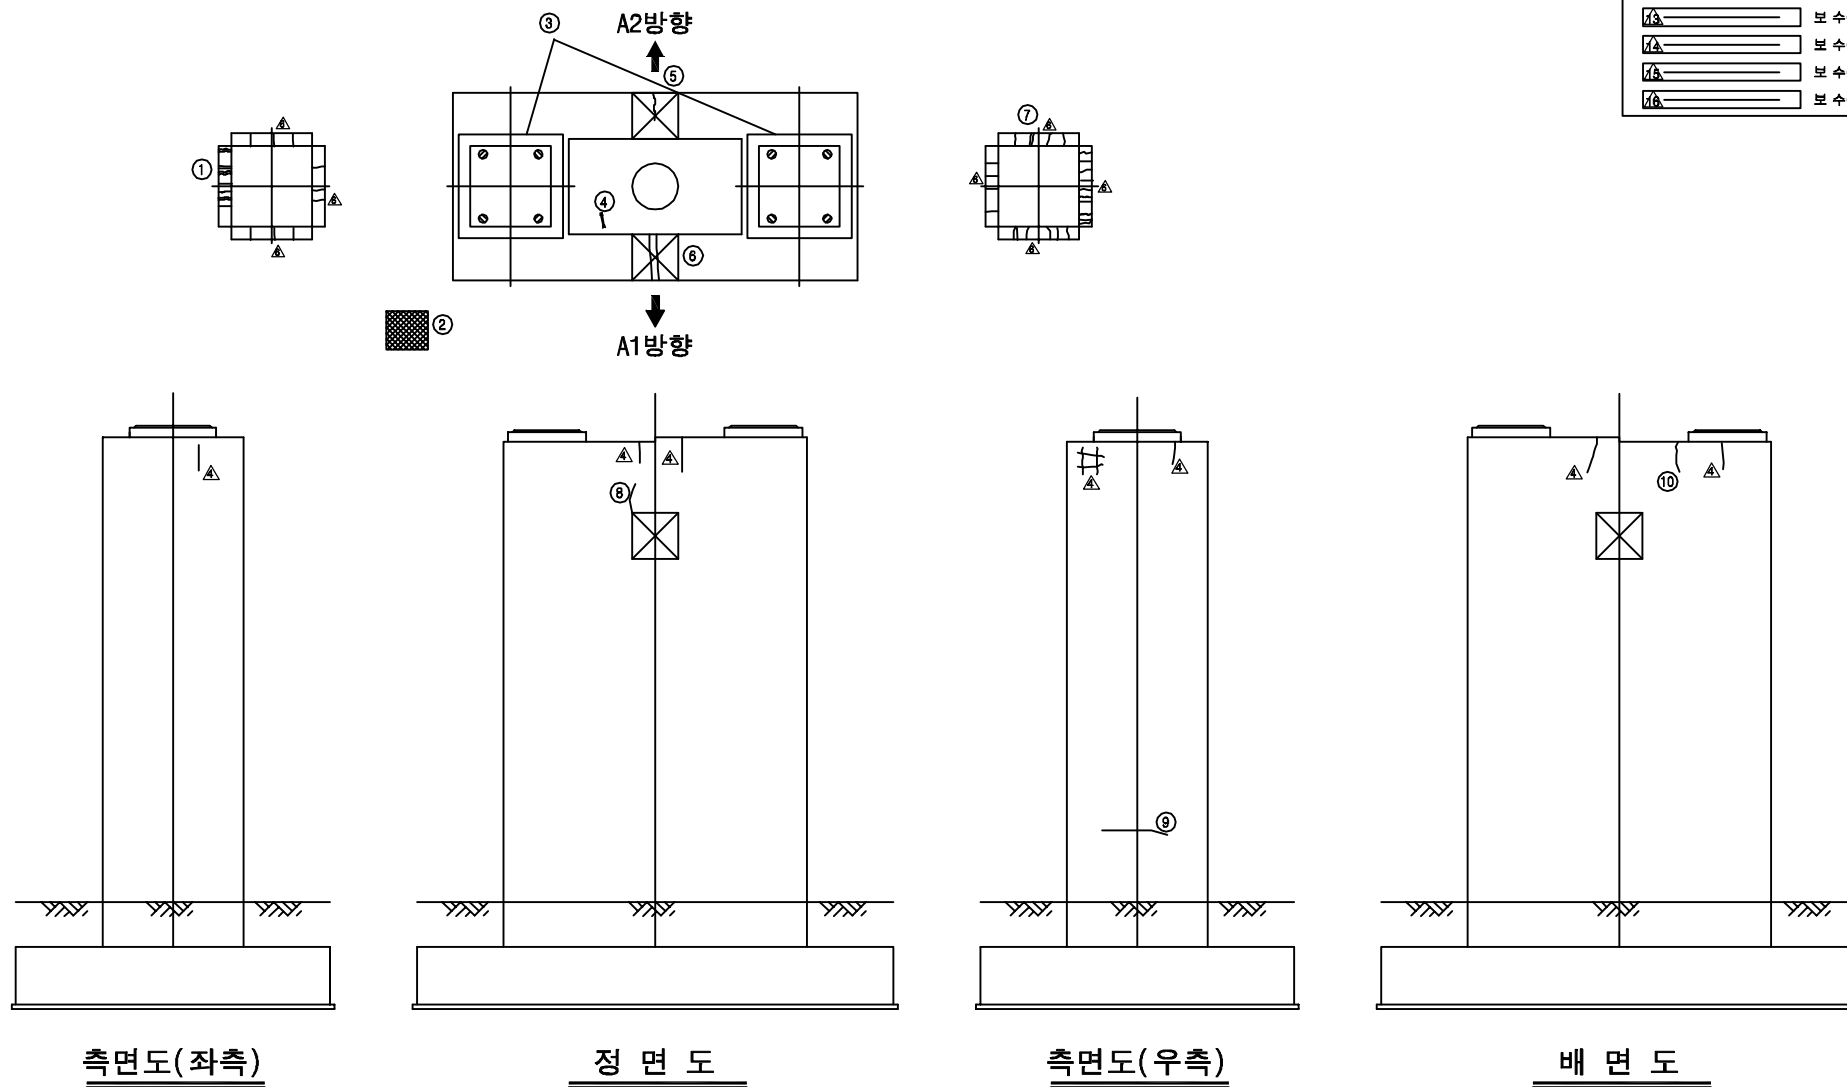ID:고정대교(부산)-교각 P4




보 수 이 력	
	기 준 규 율
	신 규 규 율
	보수부위재균율
①	보 수(기보수)
②	보 수(08. 하반기)
③	보 수(09. 상반기)
④	보 수(09. 하반기)
⑤	보 수(10. 상반기)
⑥	보 수(10. 하반기)
⑦	보 수(11. 상반기)
⑧	보 수(11. 하반기)
⑨	보 수(12. 상반기)
⑩	보 수(12. 하반기)
⑪	보 수(13. 상반기)
⑫	보 수(13. 하반기)
⑬	보 수(14. 상반기)
⑭	보 수(14. 하반기)
⑮	보 수(15. 상반기)
⑯	보 수(15. 하반기)

[illegible]

주) 손상의 폭과 길이는 m 이며, 단 균열의 폭은 mm 임

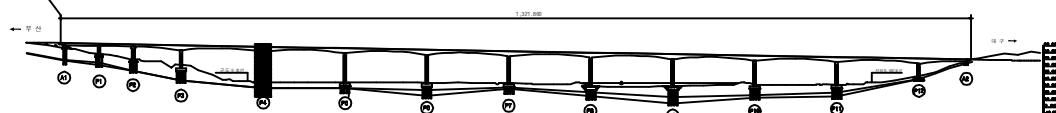
KEY PLAN



~~SECTION~~

용역명	2016년 상반기 시설물 정기점검 용역
과업기간	2016. 04. 18 ~ 2016. 06. 30
발주처	 신대구부산고속도로주식회사
용역사	(주)위드이앤오
도면번호	038

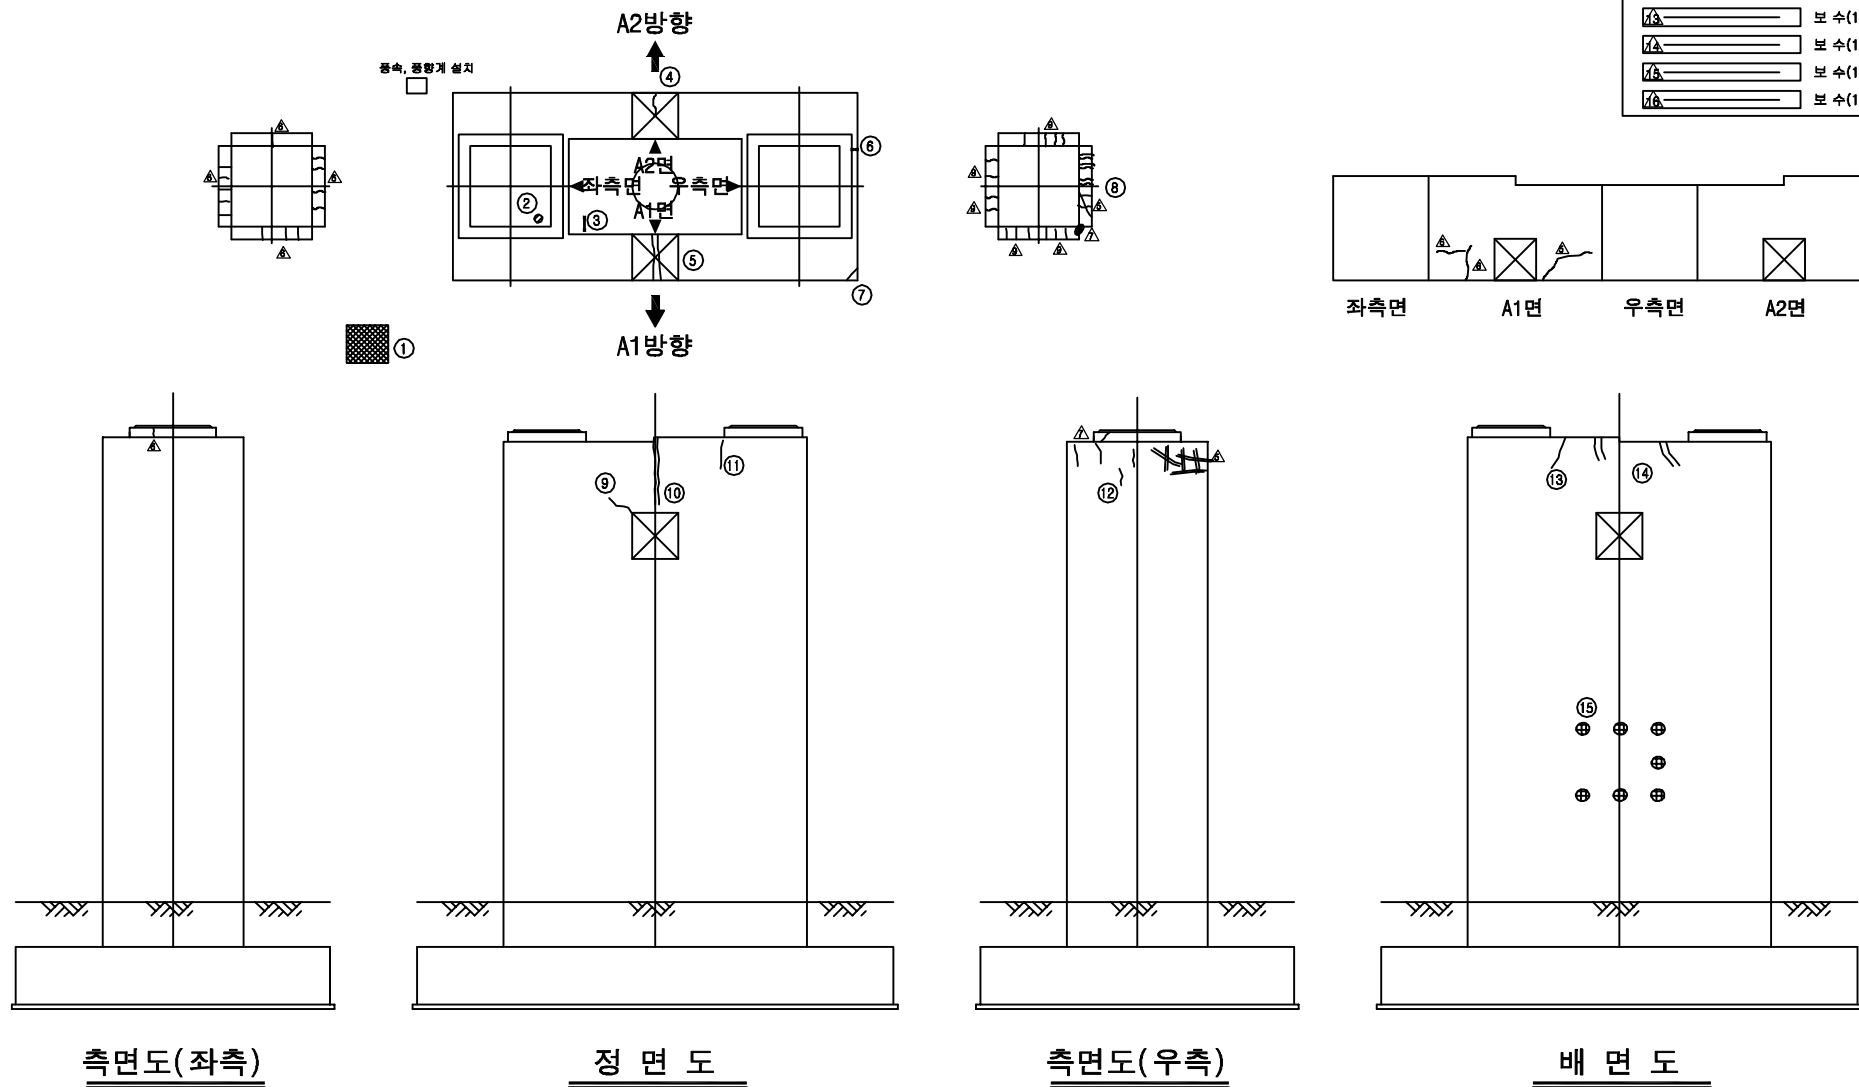ID:고정대교(부산)-교각 P5




보 수 이 력	
	기 존 규 율
	신 규 규 율
	보수부위재규율
	보 수(기보수)
	보 수(08. 하반기)
	보 수(09. 상반기)
	보 수(09. 하반기)
	보 수(10. 상반기)
	보 수(10. 하반기)
	보 수(11. 상반기)
	보 수(11. 하반기)
	보 수(12. 상반기)
	보 수(12. 하반기)
	보 수(13. 상반기)
	보 수(13. 하반기)
	보 수(14. 상반기)
	보 수(14. 하반기)
	보 수(15. 상반기)
	보 수(15. 하반기)

[illegible]

주) 손상의 폭과 길이는 m 이며, 단 균열의 폭은 mm 임











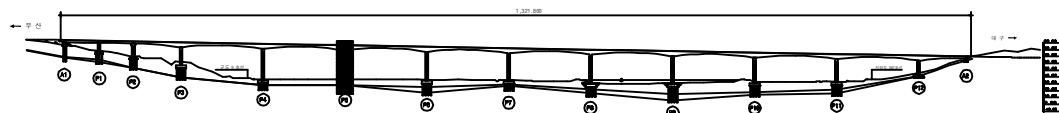
KEY PLAN




~~SECTION~~

용역명	2016년 상반기 시설물 정기점검 용역
과업기간	2016. 04. 18 ~ 2016. 06. 30
발주처	 신대구부산고속도로주식회사
용역사	(주)위드이앤오
도면번호	039

           
ID:고정대교(부산)-교각 P6

보 수 이 력	
	기 존 규 율
	신 규 규 율
	보수부위재균열
	보 수(기보수)
	보 수(08. 하반기)
	보 수(09. 상반기)
	보 수(09. 하반기)
	보 수(10. 상반기)
	보 수(10. 하반기)
	보 수(11. 상반기)
	보 수(11. 하반기)
	보 수(12. 상반기)
	보 수(12. 하반기)
	보 수(13. 상반기)
	보 수(13. 하반기)
	보 수(14. 상반기)
	보 수(14. 하반기)
	보 수(15. 상반기)
	보 수(15. 하반기)

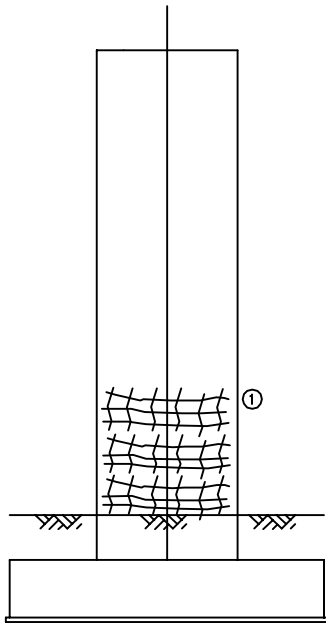
손상 현황 표

[illegible]

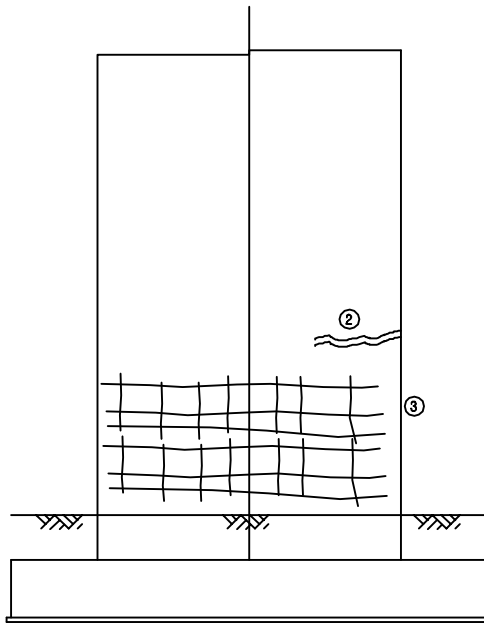
측면도(좌측)



정 면 도

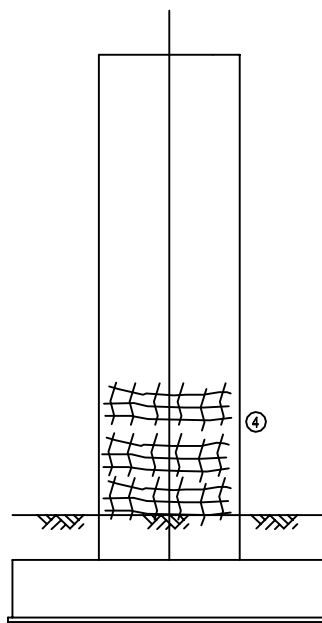


측면도(우측)

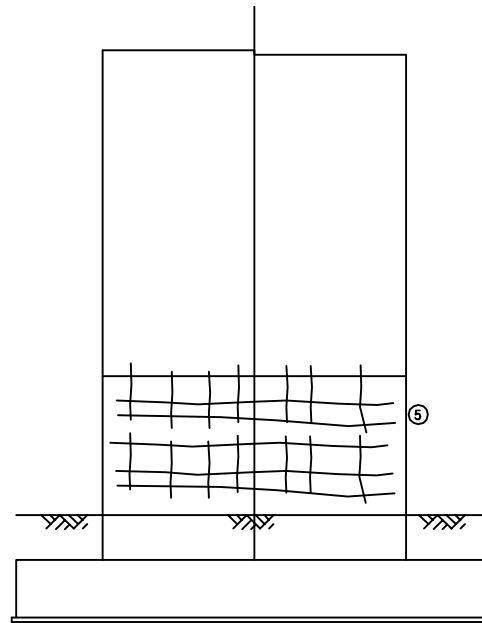

배 면 도



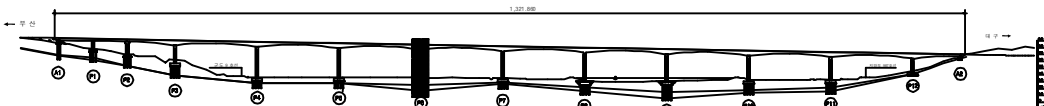
KEY PLAN




SECTION

용역명	2016년 상반기 시설물 정기점검 용역
과업기간	2016. 04. 18 ~ 2016. 06. 30
발주처	 신대구부산고속도로주식회사
용역사	(주)위드이앤오
도면번호	040

   
ID:고정대교(부산)-교각 P7

보 수 이 력	
	기 존 규 역
	신 규 규 역
	보수부위재규역
	보 수(기보수)
	보 수(08. 하반기)
	보 수(09. 상반기)
	보 수(09. 하반기)
	보 수(10. 상반기)
	보 수(10. 하반기)
	보 수(11. 상반기)
	보 수(11. 하반기)
	보 수(12. 상반기)
	보 수(12. 하반기)
	보 수(13. 상반기)
	보 수(13. 하반기)
	보 수(14. 상반기)
	보 수(14. 하반기)
	보 수(15. 상반기)
	보 수(15. 하반기)

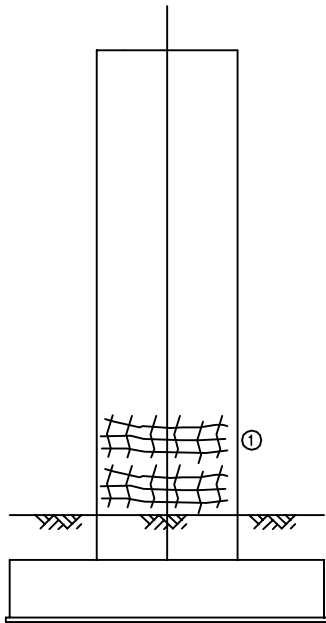
손상 현황 표

[illegible]

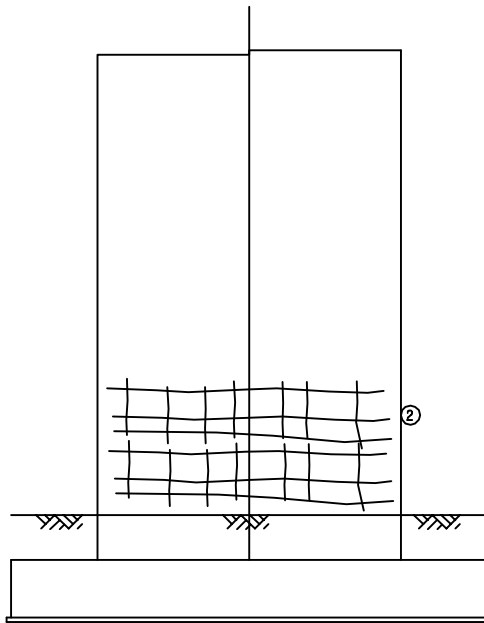
측면도(좌측)



정 면 도

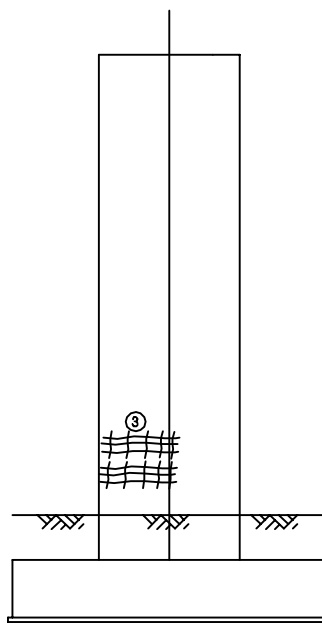


측면도(우측)

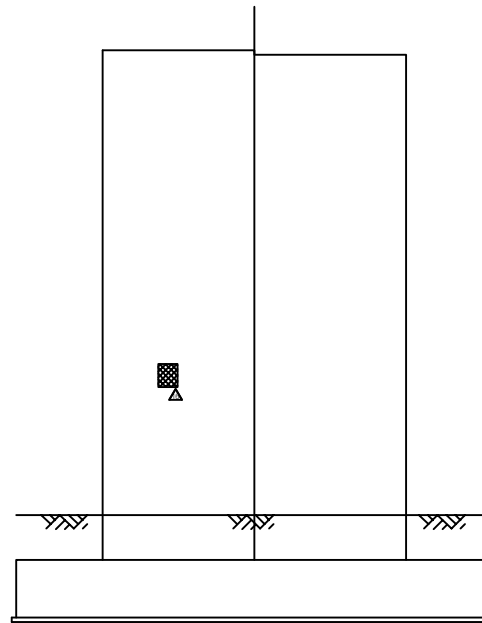

배 면 도

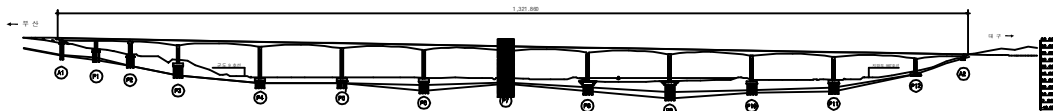KEY PLAN




SECTION _____

용역명	2016년 상반기 시설물 정기점검 용역
과업기간	2016. 04. 18 ~ 2016. 06. 30
발주처	 신대구부산고속도로주식회사
용역사	(주)위드이앤오
도면번호	041


ID:고정대교(부산)-교각 P8

보 수 이 력	
	기 존 규 율
	신 규 규 율
	보수부위재규율
	보 수 (기보수)
	보 수 (08. 하반기)
	보 수 (09. 상반기)
	보 수 (09. 하반기)
	보 수 (10. 상반기)
	보 수 (10. 하반기)
	보 수 (11. 상반기)
	보 수 (11. 하반기)
	보 수 (12. 상반기)
	보 수 (12. 하반기)
	보 수 (13. 상반기)
	보 수 (13. 하반기)
	보 수 (14. 상반기)
	보 수 (14. 하반기)
	보 수 (15. 상반기)
	보 수 (15. 하반기)

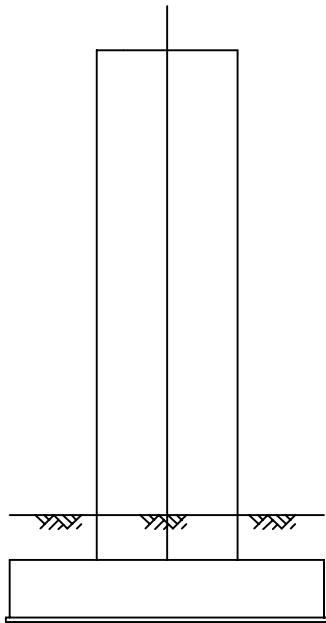
순상회화표

[illegible]

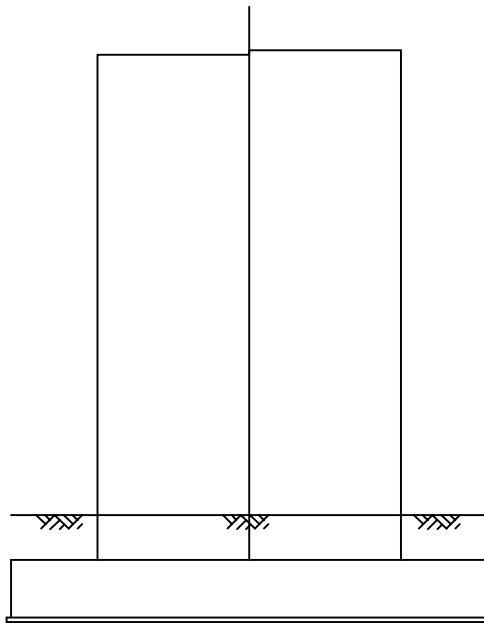
측면도(좌측)



정 면 도

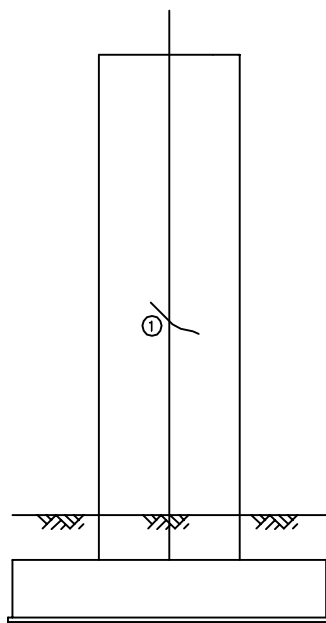


측면도(우측)

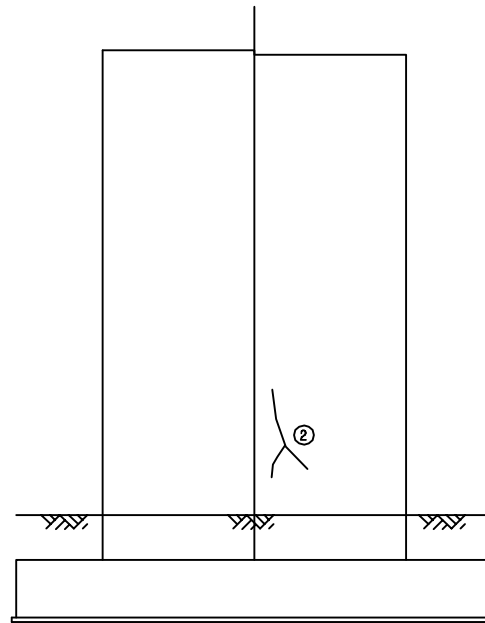

배 면 도

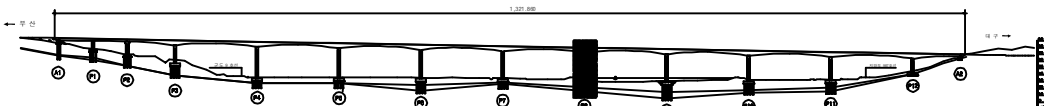
KEY PLAN



SECTION

용역명	2016년 상반기 시설물 정기점검 용역
과업기간	2016. 04. 18 ~ 2016. 06. 30
발주처	 신대구부산고속도로주식회사
용역사	(주)위드이앤오
도면번호	042

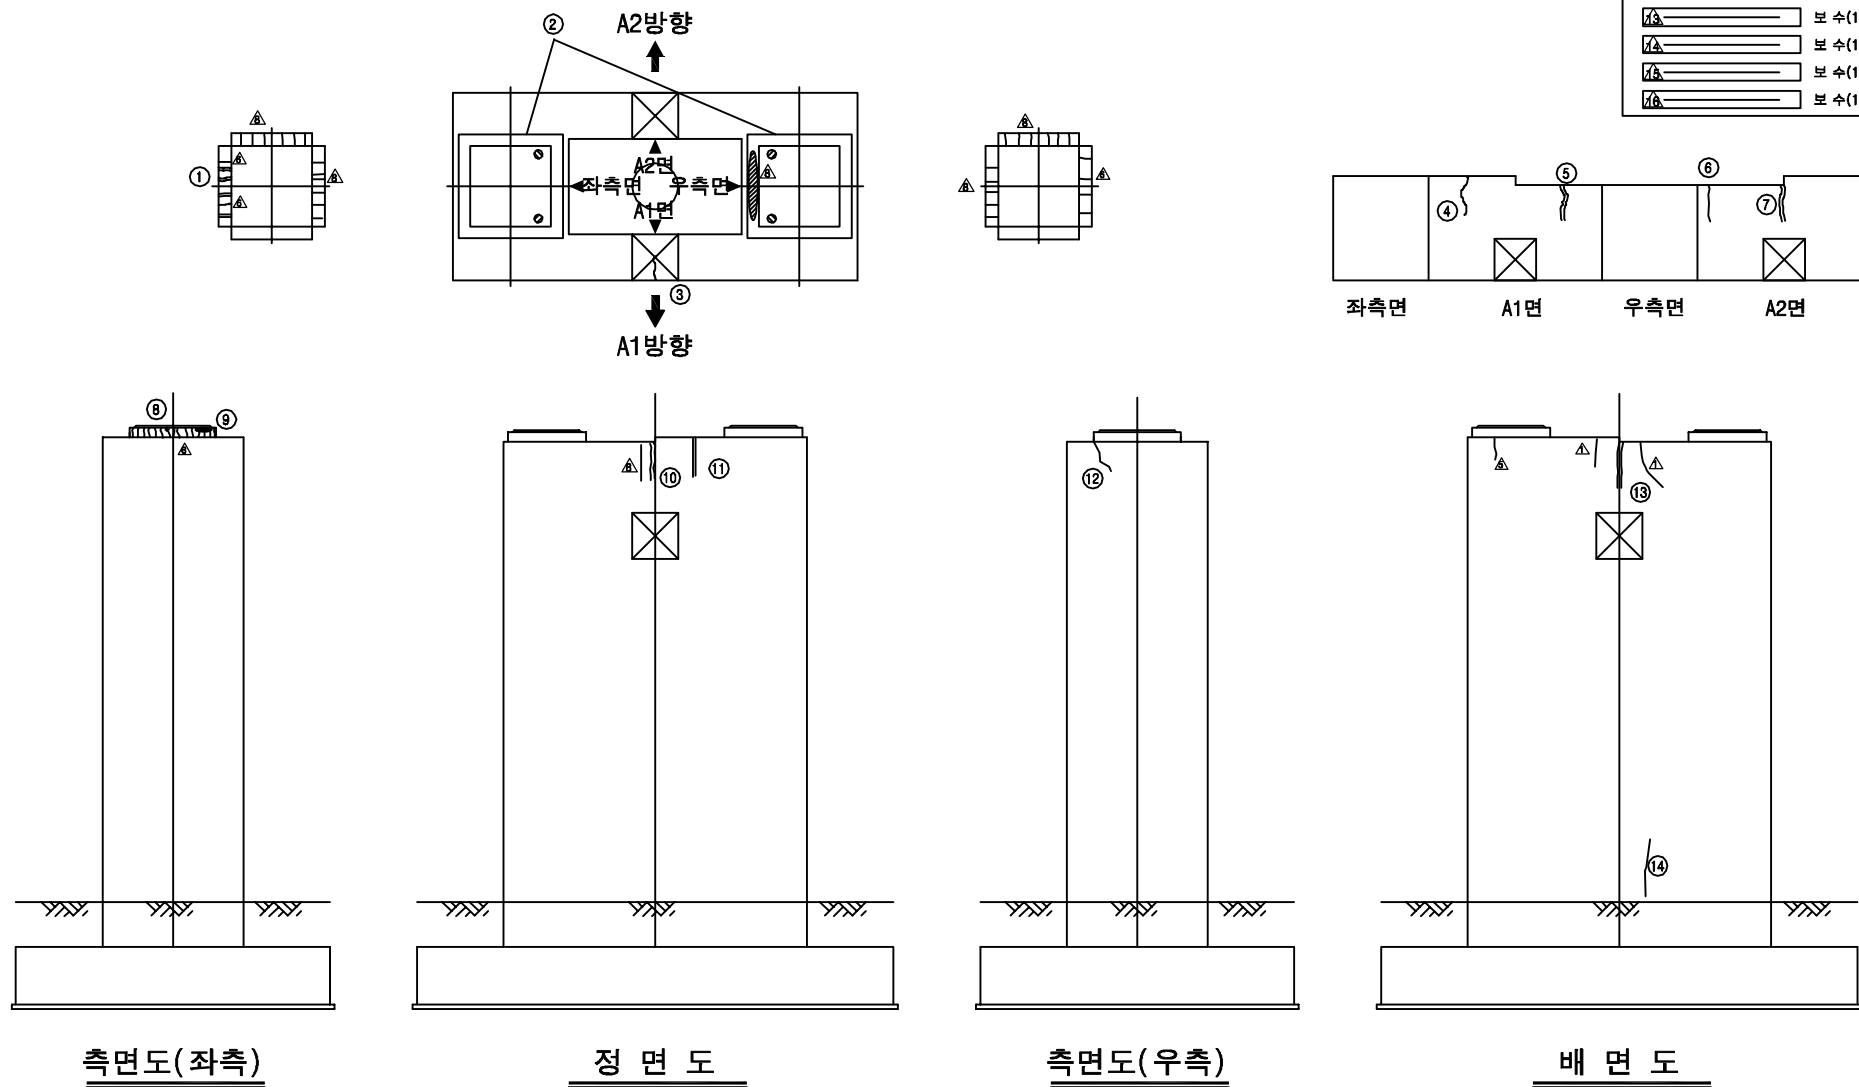
ID:고정대교(부산)-교각 P9



보 수 이 력	
	기 존 규 율
	신 규 규 율
	보수부위재균열
1	보 수(기보수)
2	보 수(08. 하반기)
3	보 수(09. 상반기)
4	보 수(09. 하반기)
5	보 수(10. 상반기)
6	보 수(10. 하반기)
7	보 수(11. 상반기)
8	보 수(11. 하반기)
9	보 수(12. 상반기)
10	보 수(12. 하반기)
11	보 수(13. 상반기)
12	보 수(13. 하반기)
13	보 수(14. 상반기)
14	보 수(14. 하반기)
15	보 수(15. 상반기)
16	보 수(15. 하반기)

[illegible]

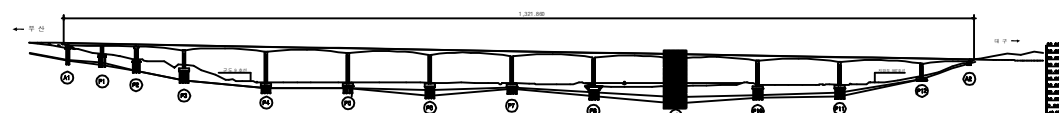
KEY PLAN



~~SECTION~~

용역명	2016년 상반기 시설물 정기점검 용역
과업기간	2016. 04. 18 ~ 2016. 06. 30
발주처	 신대구부산고속도로주식회사
용역사	(주)위드이앤오
도면번호	043

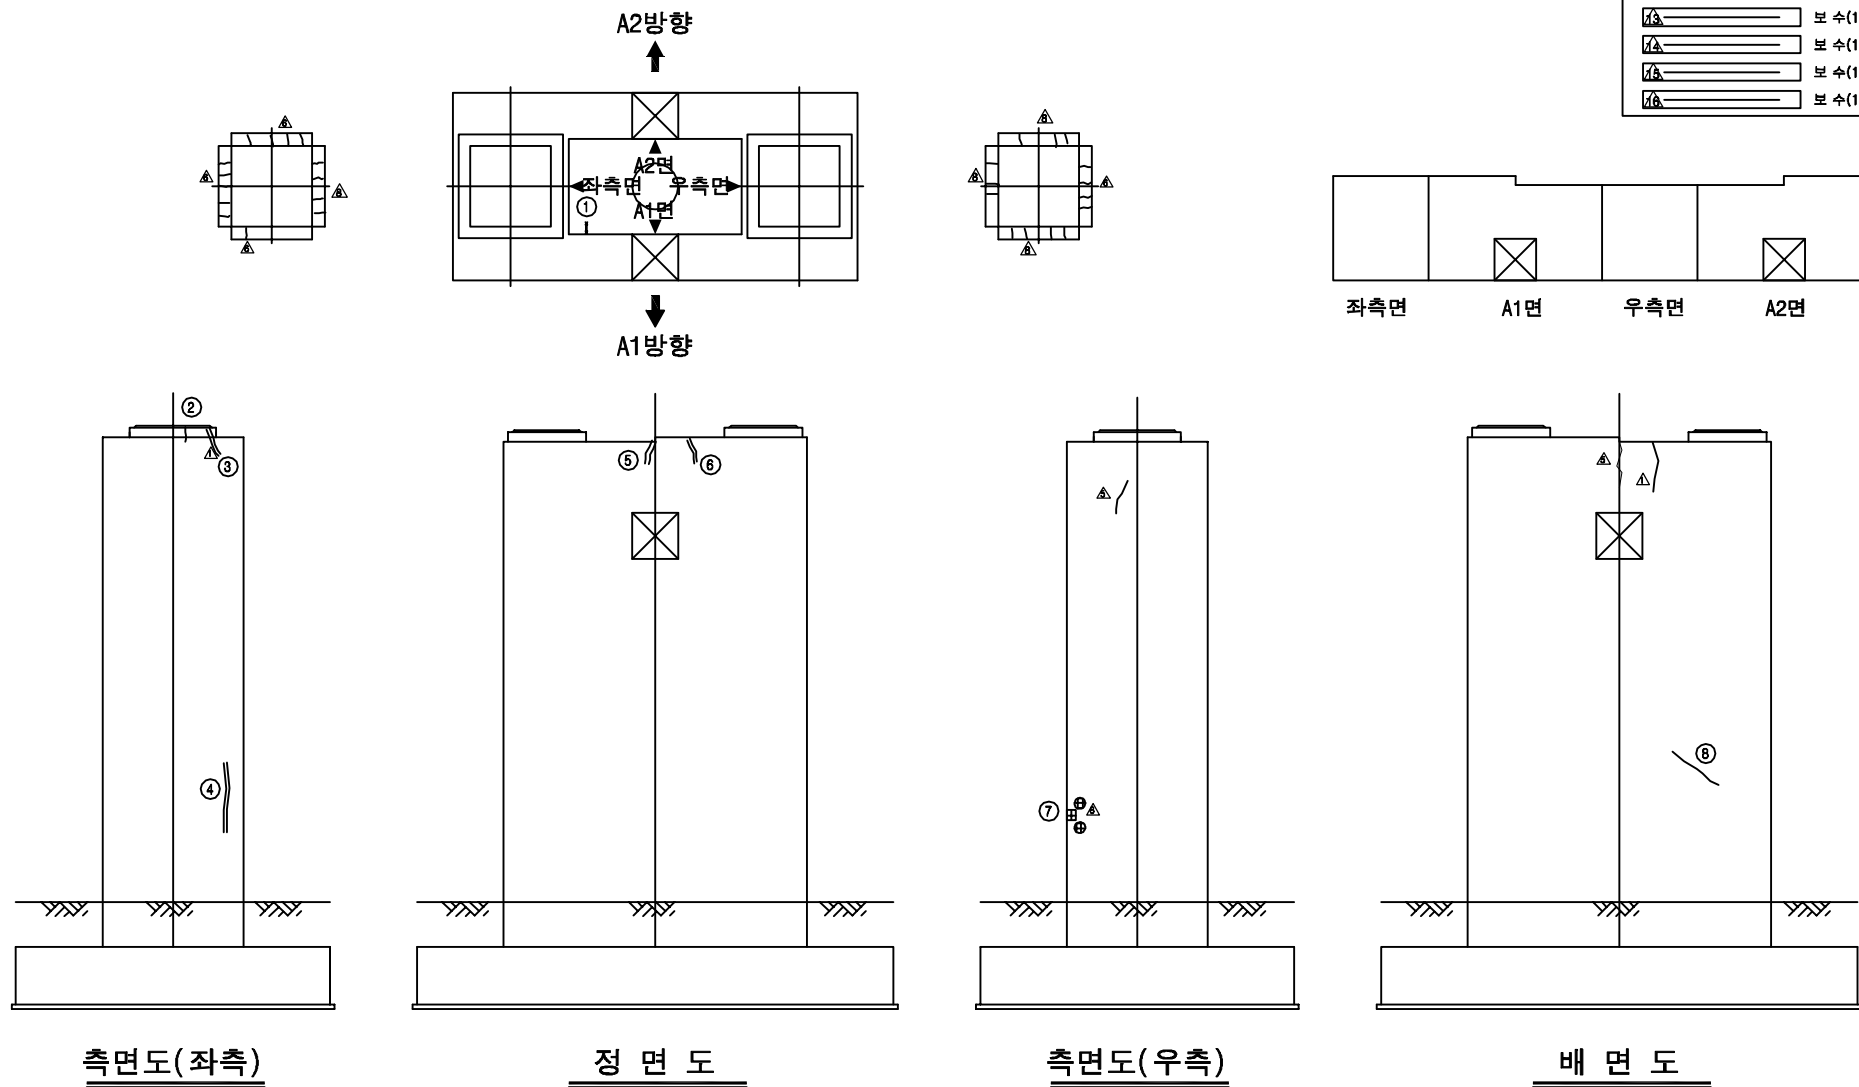ID:고정대교(부산)-교각 P10




보 수 이 력	
	기 존 규 율
	신 규 규 율
	보수부위재규율
	보 수(기보수)
	보 수(08. 하반기)
	보 수(09. 상반기)
	보 수(09. 하반기)
	보 수(10. 상반기)
	보 수(10. 하반기)
	보 수(11. 상반기)
	보 수(11. 하반기)
	보 수(12. 상반기)
	보 수(12. 하반기)
	보 수(13. 상반기)
	보 수(13. 하반기)
	보 수(14. 상반기)
	보 수(14. 하반기)
	보 수(15. 상반기)
	보 수(15. 하반기)

[illegible]

주) 손상의 폭과 길이는 m 이며, 단 균열의 폭은 mm 임

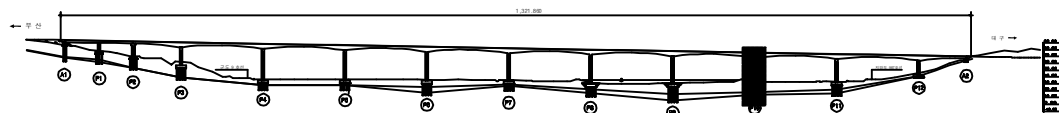
KEY PLAN












~~SECTION~~

용역명	2016년 상반기 시설물 정기점검 용역
과업기간	2016. 04. 18 ~ 2016. 06. 30
발주처	 신대구부산고속도로주식회사
용역사	(주)위드이앤오
도면번호	044

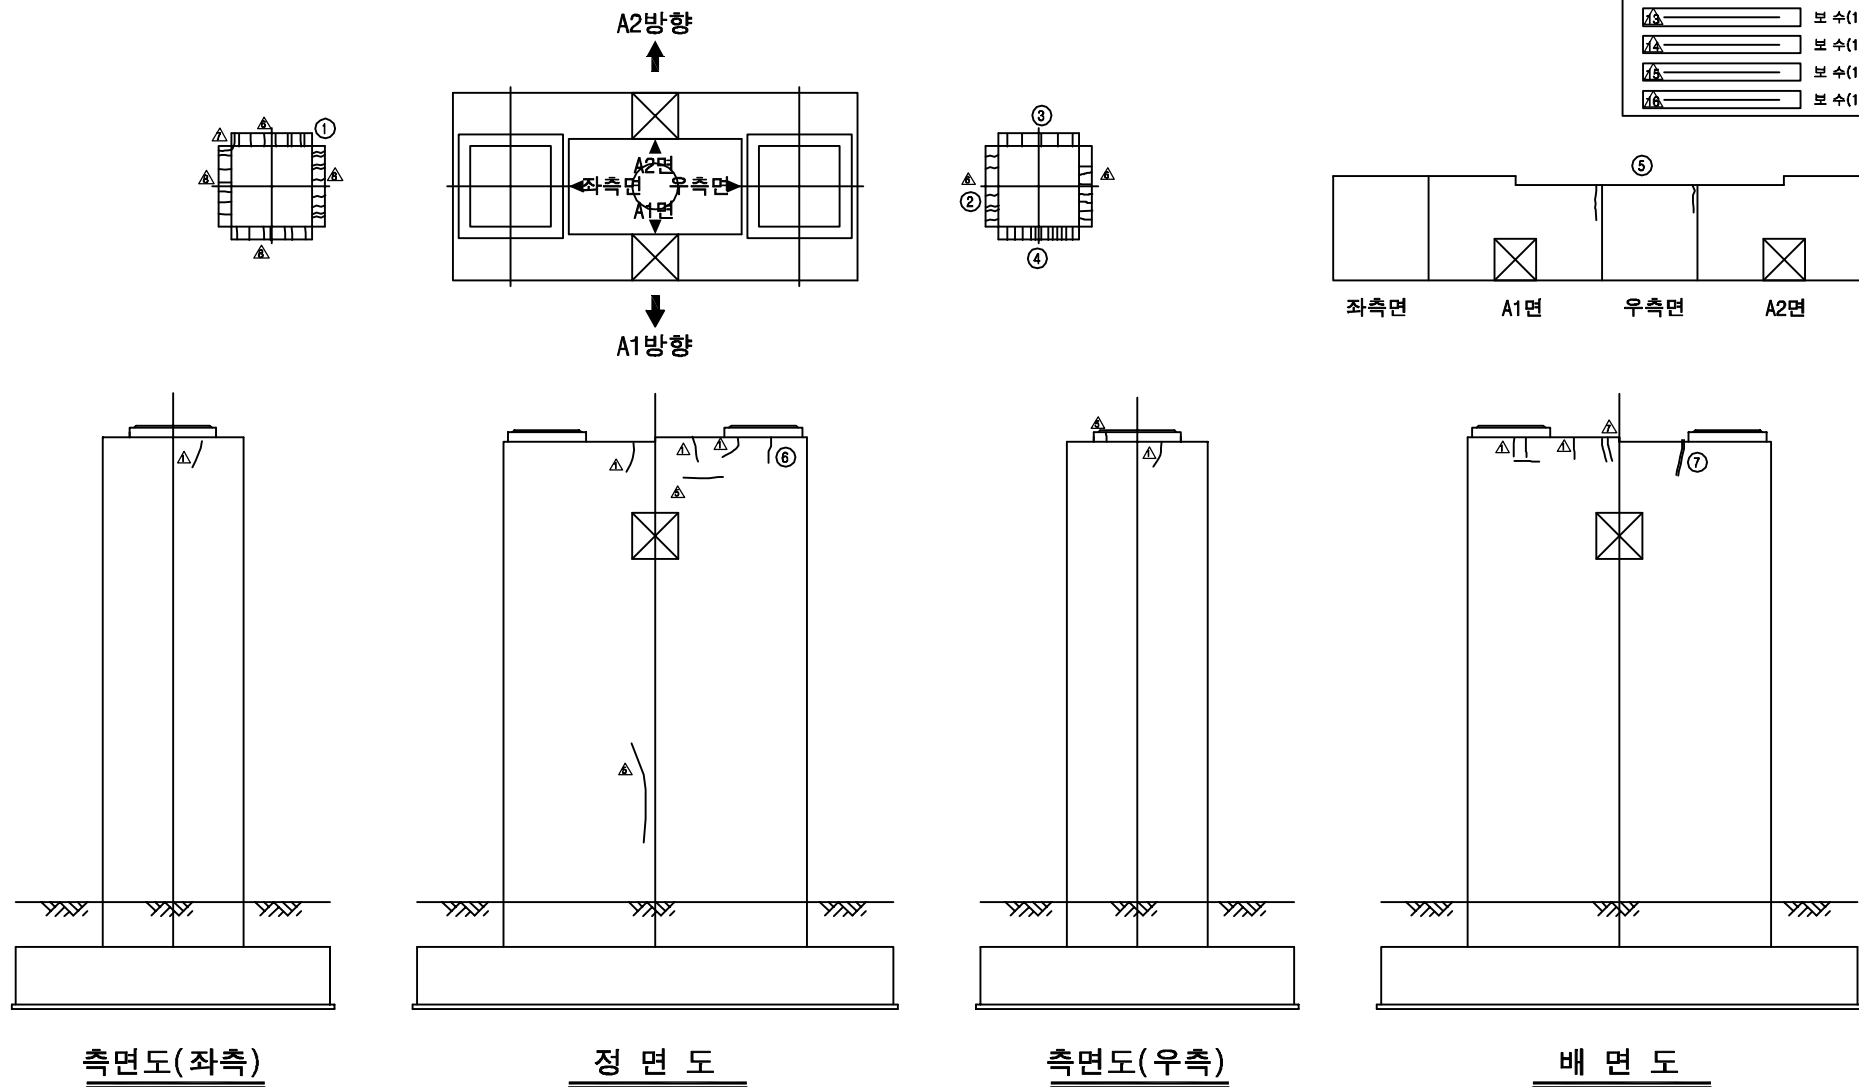         ID:고정대교(부산)-교각 P11




보 수 이 력	
	기 존 규 율
	신 규 규 율
	보수부위재균열
 	보 수(기보수)
 	보 수(08. 하반기)
 	보 수(09. 상반기)
 	보 수(09. 하반기)
 	보 수(10. 상반기)
 	보 수(10. 하반기)
 	보 수(11. 상반기)
 	보 수(11. 하반기)
 	보 수(12. 상반기)
 	보 수(12. 하반기)
 	보 수(13. 상반기)
 	보 수(13. 하반기)
 	보 수(14. 상반기)
 	보 수(14. 하반기)
 	보 수(15. 상반기)
 	보 수(15. 하반기)

[illegible]

주) 손상의 폭과 길이는 m 이며, 단 균열의 폭은 mm 임

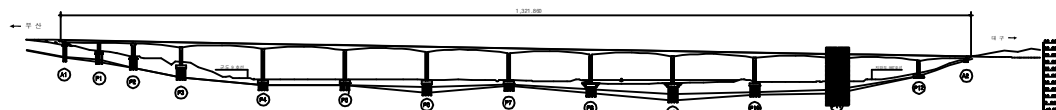
KEY PLAN












~~SECTION~~

용역명	2016년 상반기 시설물 정기점검 용역
과업기간	2016. 04. 18 ~ 2016. 06. 30
발주처	 신대구부산고속도로주식회사
용역사	(주)위드이앤오
도면번호	045

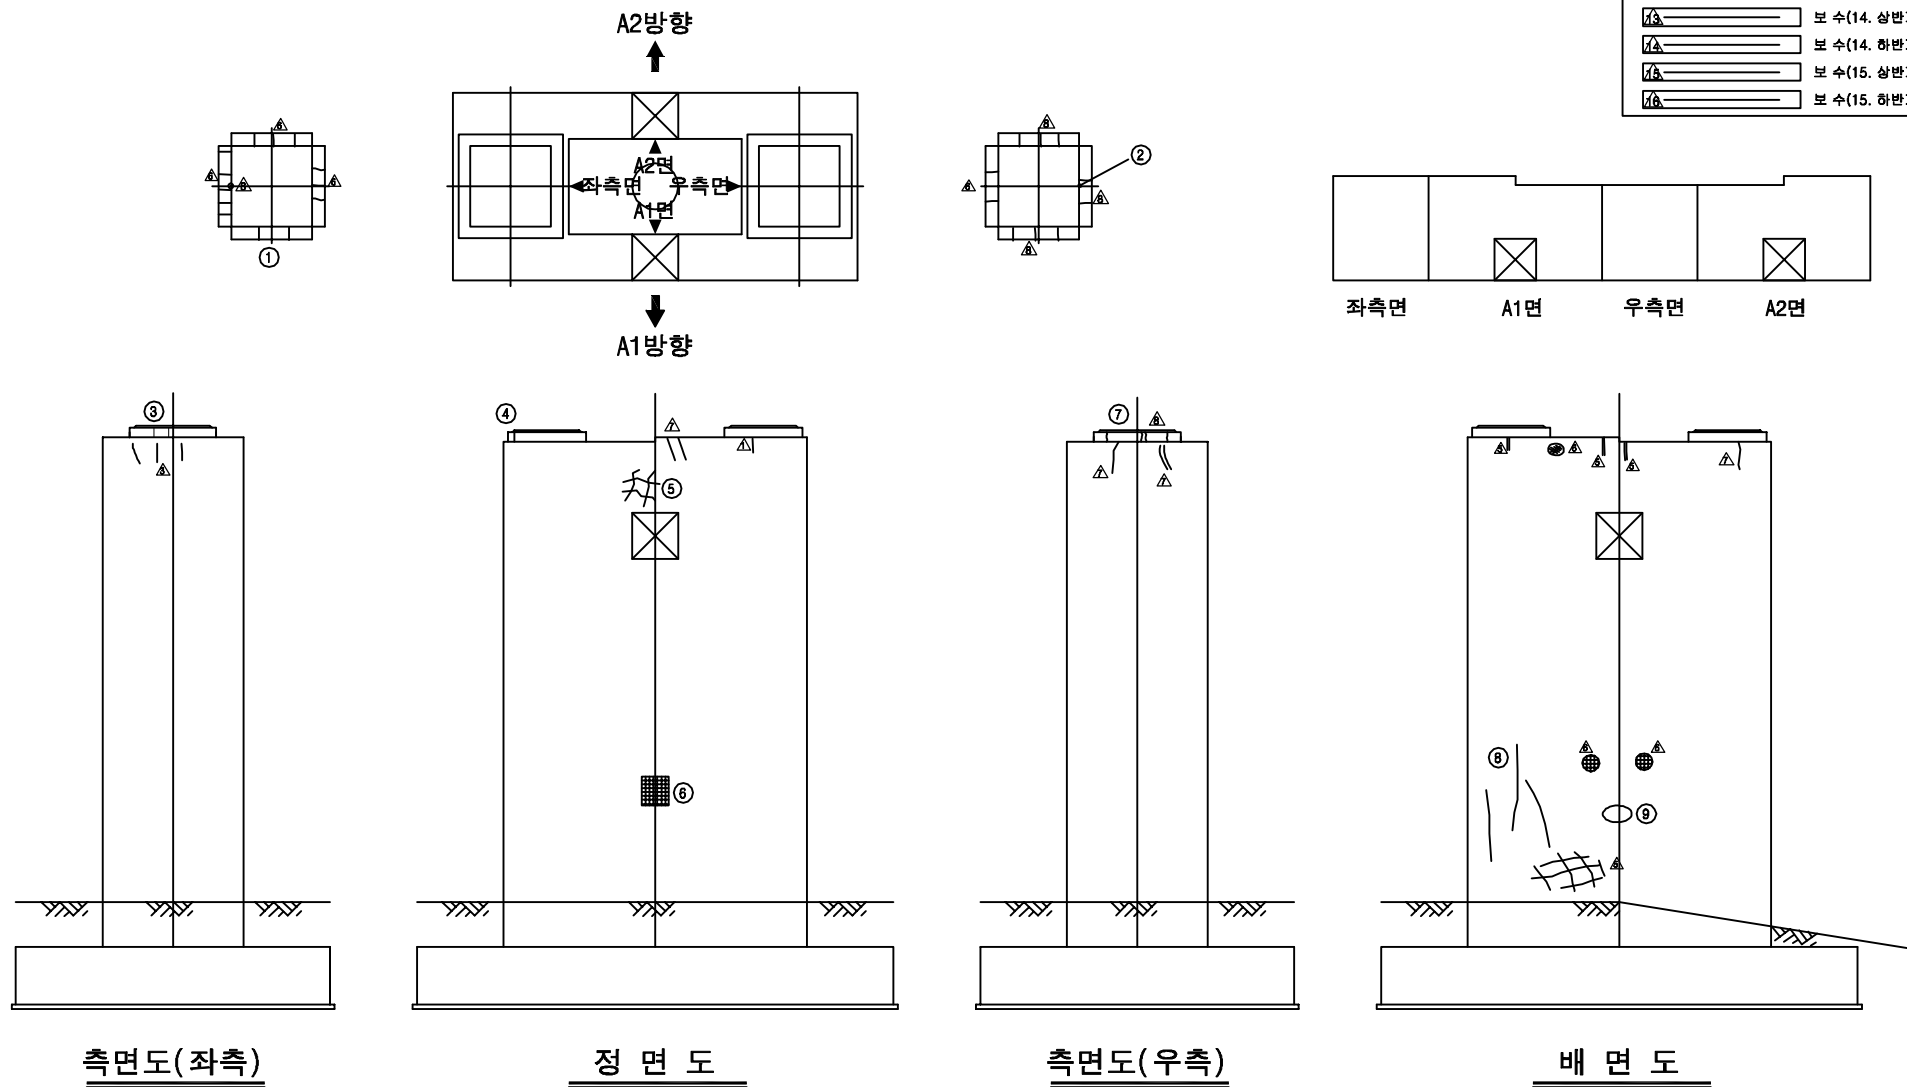         ID:고정대교(부산)-교각 P12




보 수 이 력	
	기 존 규 율
	신 규 규 율
	보수부위재균열
 	보 수(기보수)
 	보 수(08. 하반기)
 	보 수(09. 상반기)
 	보 수(09. 하반기)
 	보 수(10. 상반기)
 	보 수(10. 하반기)
 	보 수(11. 상반기)
 	보 수(11. 하반기)
 	보 수(12. 상반기)
 	보 수(12. 하반기)
 	보 수(13. 상반기)
 	보 수(13. 하반기)
 	보 수(14. 상반기)
 	보 수(14. 하반기)
 	보 수(15. 상반기)
 	보 수(15. 하반기)

[illegible]

주) 손상의 폭과 길이는 m 이며, 단 균열의 폭은 mm 임

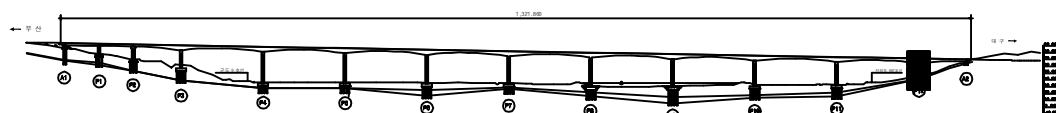KEY PLAN



~~SECTION~~

용역명	2016년 상반기 시설물 정기점검 용역
과업기간	2016. 04. 18 ~ 2016. 06. 30
발주처	 신대구부산고속도로주식회사
용역사	(주)위드이앤오
도면번호	046