

2016년 상반기 시설물 정기점검 용역(1공구)
정 기 점 검 외 관 조 사 망 도

[기 타 종 시 설 물 / 교 량]

2016. 6.

 新대구부산고속도로주식회사
New DAEGU BUSAN Expressway Co., Ltd.

점검기관  (주) 위드이앤오

1공구 시설물

[교량 8개소]


1. 동대구JCT 1교
2. 동대구JCT 2교
3. 동대구JCT 4교
4. 가천교
5. 동대구 IC교
6. 율하천교
7. 용계1교
8. 신평교

1. 동대구JCT 1교


■ 동대구JCT 1교

구 분			손 상 현 황		단 위	경 간 별 수 량		합 계	비 고
						S1			
상 부 구 조	콘크리트 난간		균열	0.3mm미만	M (개소)	1.7 (2)		1.7 (2)	
				0.3mm이상	M (개소)	4.4 (3)		4.4 (3)	
			백태		M ² (개소)	0.48 (2)		0.48 (2)	
			연석 파손		M ² (개소)	0.12 (1)		0.12 (1)	
	신축 이음	후타재	균열	0.3mm미만	M (개소)	14.4 (36)		14.4 (36)	
				0.3mm이상	M (개소)	2.1 (7)		2.1 (7)	
			박락	M ² (개소)	0.01 (1)		0.01 1		
	주형의부		도장손상		M ² (개소)	0.13 (6)		0.13 (6)	
기타 부재	교면포장		아스콘 균열		M (개소)	3.7 (2)		3.7 (2)	
부속시설			텔리네이트 파손		개소	3		3	
구 분			손 상 현 황		단 위	지 점 별 수 량		합 계	비 고
						A1	A2		
하 부 구 조	교대		누수흔적		M ² (개소)	5.6 (4)	0.4 (1)	6.0 (5)	
			균열	0.3mm미만	M (개소)	- (2)	2.5 (2)	2.5 (2)	
	교량받침		부수축물탈 균열	0.3mm미만	M (개소)	- (1)	0.1 (1)	0.1 (1)	
			Plate 도장들뜸		M ² (개소)	0.03 (1)	- (1)	0.03 (1)	
부속시설			차수판 볼트 이완		개소	-	3	3	




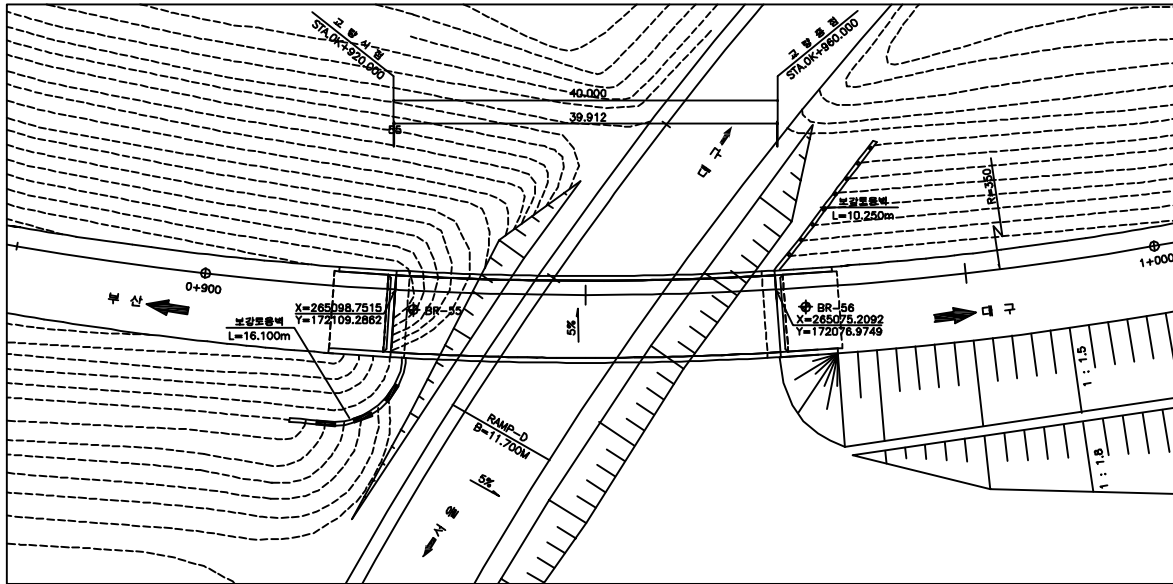

평면도

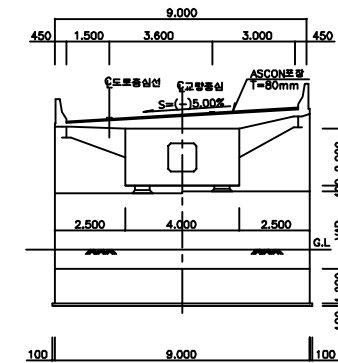

횡단면도

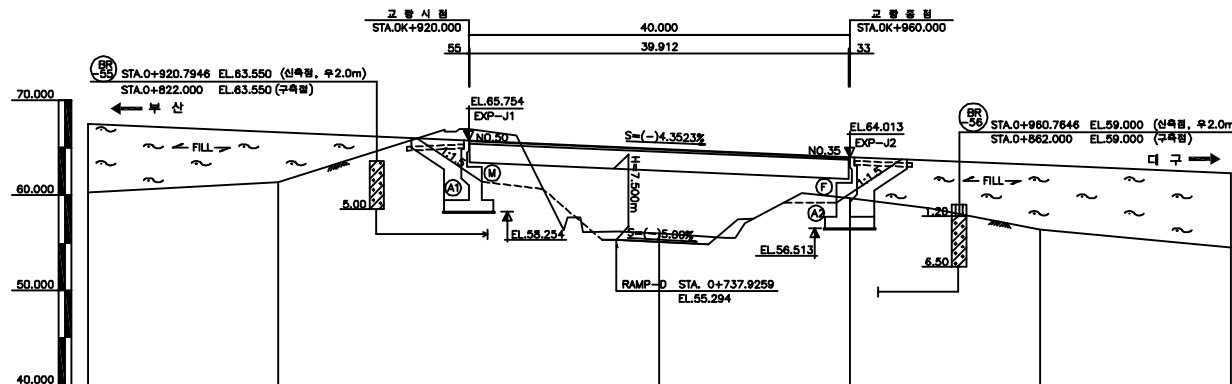

종단면도

(주)위드이앤오


Project Title
2016년 상반기 시설물 정기점검 용역

Drawing Title
동대구JCT-1교 평면도, 종·횡단면도

Note

구 분	사 용 기 호	정 의
경 간	Sa	경간번호 (제 a 번째 span)
주 형	Ga (ST& PSC Box & PSC Beam)	Girder & Beam 주형번호 (제 a 번째 주형)
	Ca	Cross Beam 번호(a번째 주형번호)
교좌 장치	SHa,b	교좌 장치 번호(제 a 번째 교각의 b번째 Shoe)
교 대	Aa	교대 번호(제 a번째 Abutment)
배 수 구	Da	배수구 번호(제 a 번째 Drainage)
신축 이음	EJa	신축이음 번호 (Expansion Joint : A1 ⇒ A2 진행방향)


■ 부산측(A1-시점)에서 대구측(A2-종점) 바라보았을때 좌측에서 우측으로 일련번호 증가

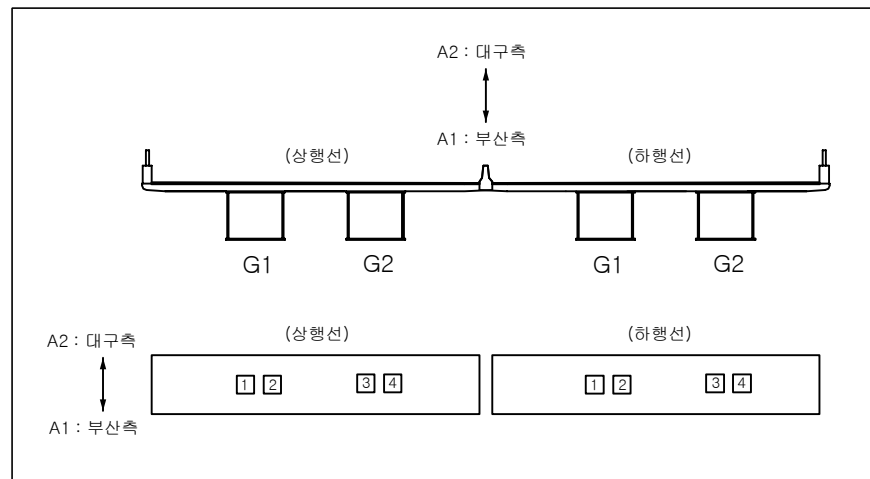[illegible]

ID:동대구JCT1교-교면포장

보 수 이 려	
	기 존 규 열
	신 규 규 열
	보 수부위재균열
	보 수 (기보수)
	보 수 (11. 상반기)
	보 수 (11. 하반기)
	보 수 (12. 상반기)
	보 수 (12. 하반기)
	보 수 (13. 상반기)
	보 수 (13. 하반기)
	보 수 (14. 상반기)
	보 수 (14. 하반기)
	보 수 (15. 상반기)
	보 수 (15. 하반기)

손상 현황 표

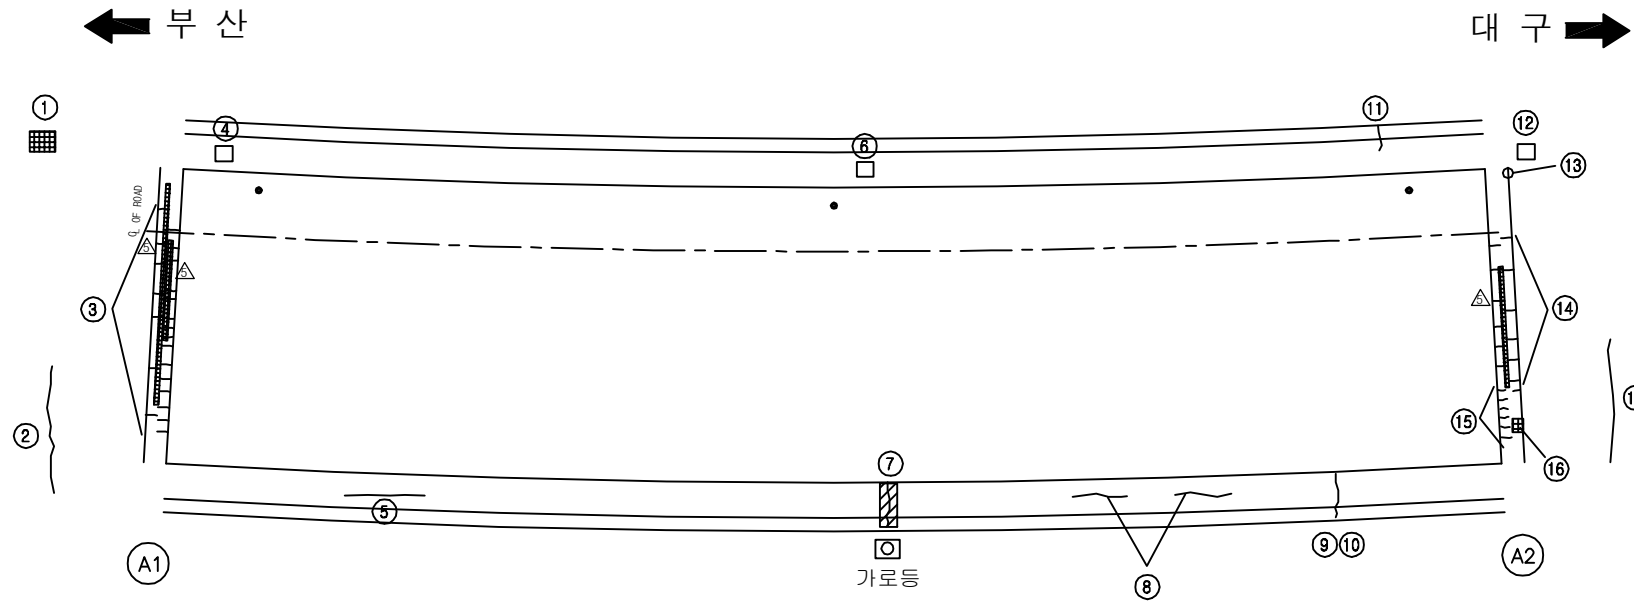[illegible]

KEY PLAN

The key plan shows the bridge's location on a road connecting Busan (부산) to Daegu (대구). A scale bar at the top indicates distances of 40,000 and 39,912 units. The bridge is shown as a hatched rectangular structure crossing a river. The road is marked with a dashed line and arrows indicating the direction of travel.

SECTION

The diagram shows a cross-section of a bridge. A central pier with a rectangular opening is supported by a base. A sloped deck structure is shown above the pier, with a vertical dashed line indicating the centerline of the road, labeled 'C. OF ROAD'. The bridge is flanked by two vertical supports.

용역명	2016년 상반기 시설물 정기점검 용역
과업기간	2016. 04. 18 ~ 2016. 06. 30
발주처	 신대구부산고속도로주식회사
용역사	(주)위드이앤오
도면번호	001


ID:동대구JCT1교-바닥판하면

보수 이력	
	기존 규열
	신규 규열
	보수부위재규열
 	보수(기보수)
 	보수(11. 상반기)
 	보수(11. 하반기)
 	보수(12. 상반기)
 	보수(12. 하반기)
 	보수(13. 상반기)
 	보수(13. 하반기)
 	보수(14. 상반기)
 	보수(14. 하반기)
 	보수(15. 상반기)
 	보수(15. 하반기)

손 상 현 황 표

[illegible]

대 구 ➡

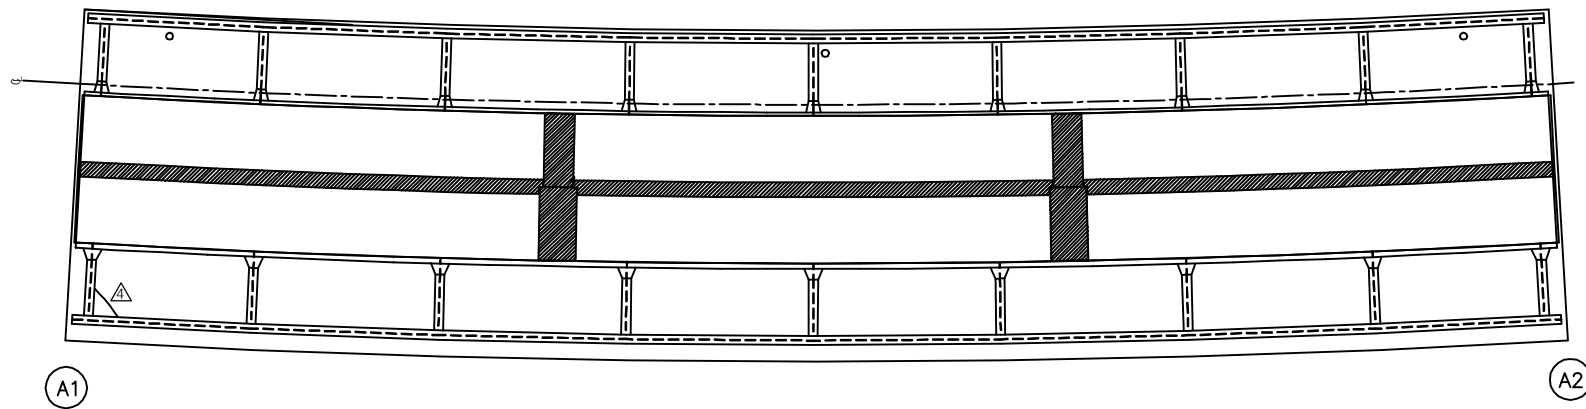

KEY PLAN


SECTION



용역명	2016년 상반기 시설물 정기점검 용역
과업기간	2016. 04. 18 ~ 2016. 06. 30
발주처	 신대구부산고속도로주식회사
용역사	(주)위드이앤오
도면번호	002

ID:동대구JCT1교-거더외부

보수 이력	
	기존 규열
	신규 규열
	보수부위재규열
	보수(기보수)
	보수(11. 상반기)
	보수(11. 하반기)
	보수(12. 상반기)
	보수(12. 하반기)
	보수(13. 상반기)
	보수(13. 하반기)
	보수(14. 상반기)
	보수(14. 하반기)
	보수(15. 상반기)
	보수(15. 하반기)

손 상 현 황 표

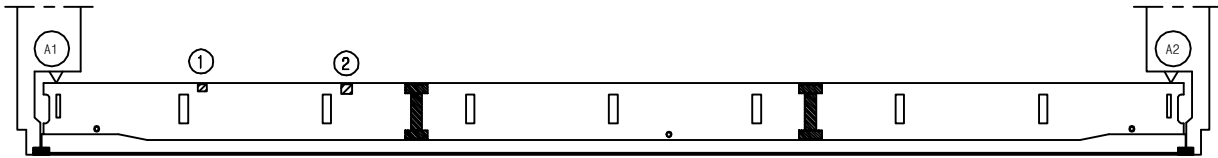[illegible]

좌 측 면



하 면



우 측 면

KEY PLAN




Diagram illustrating the key plan of the bridge, showing its location relative to Busan (부산) and Daegu (대구). The bridge is shown crossing a river, with the road alignment indicated by a dashed line. The scale bar indicates distances of 40,000 and 39,912 units.








SECTION



용역명	2016년 상반기 시설물 정기점검 용역
과업기간	2016. 04. 18 ~ 2016. 06. 30
발주처	 신대구부산고속도로주식회사
용역사	(주)위드이앤오
도면번호	004

       
ID: 동대구JCT1교-거더내부

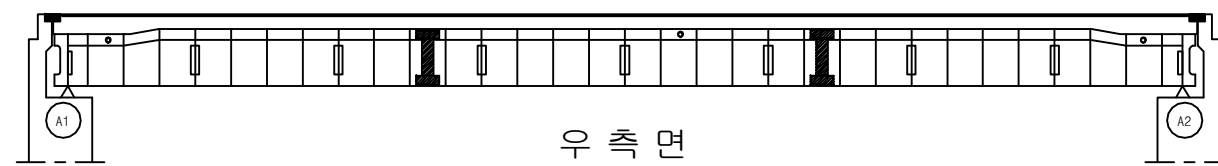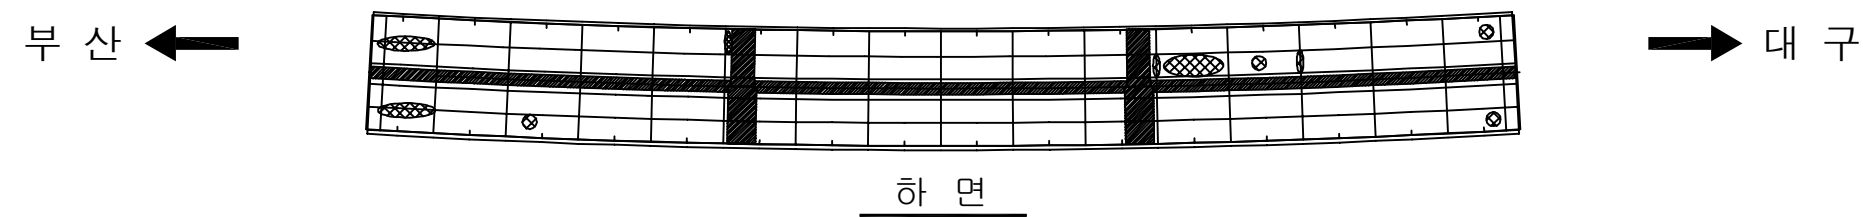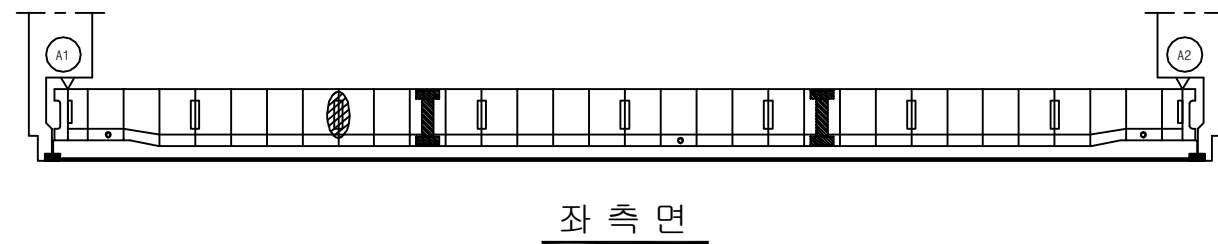

보 수 이 력	
	기 존 규 열
	신 규 규 열
	보수부위재규열
 	보 수 (기보수)
 	보 수 (11. 상반기)
 	보 수 (11. 하반기)
 	보 수 (12. 상반기)
 	보 수 (12. 하반기)
 	보 수 (13. 상반기)
 	보 수 (13. 하반기)
 	보 수 (14. 상반기)
 	보 수 (14. 하반기)
 	보 수 (15. 상반기)
 	보 수 (15. 하반기)




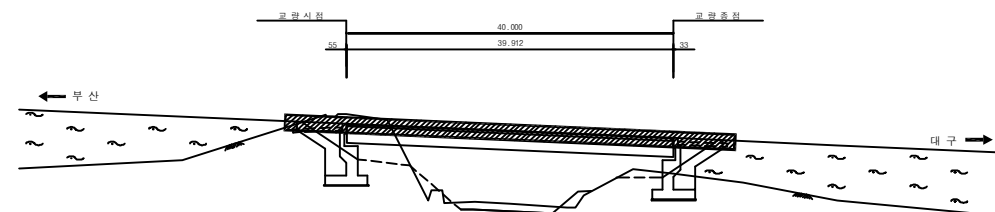
[illegible]


SECTION

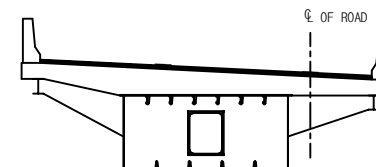

용역명	2016년 상반기 시설물 정기점검 용역
과업기간	2016. 04. 18 ~ 2016. 06. 30
발주처	 신대구부산고속도로주식회사
용역사	(주)위드이앤오
도면번호	003

 ID:동대구JCT1교-교대 A1

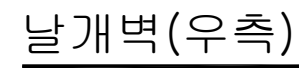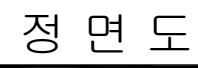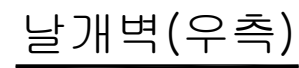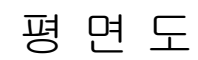

보 수 이 려	
	기 존 규 열
	신 규 규 열
	보수부위재규열
 	보 수(기보수)
 	보 수(1. 상반기)
 	보 수(11. 하반기)
 	보 수(12. 상반기)
 	보 수(12. 하반기)
 	보 수(13. 상반기)
 	보 수(13. 하반기)
 	보 수(14. 상반기)
 	보 수(14. 하반기)
 	보 수(15. 상반기)
 	보 수(15. 하반기)

[illegible]

주) 손상의 폭과 길이는 m 이며, 단 균열의 폭은 mm 임

KEY PLAN

Diagram illustrating the key plan of the bridge, showing its location relative to Busan (부산) and Daegu (대구). The plan includes a scale bar indicating a distance of 40,000 units, with stationing markers at 55, 39,912, and 33. The bridge structure is shown crossing a river, with the approach spans and main spans clearly delineated.





SECTION

부산 방향
↑

② ①

용역명	2016년 상반기 시설물 정기점검 용역
과업기간	2016. 04. 18 ~ 2016. 06. 30
발주처	 신대구부산고속도로주식회사
용역사	(주)위드이앤오
도면번호	005

ID: 동대구JCT1교-교대 A2

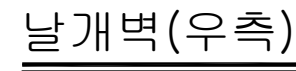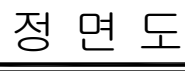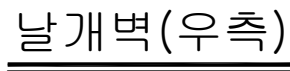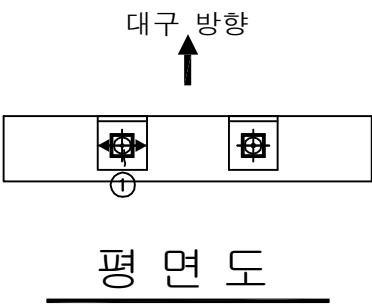

보 수 이 력	
	기 존 규 열
	신 규 규 열
	보수후위재규열
	보 수(기보수)
	보 수(11. 상반기)
	보 수(11. 하반기)
	보 수(12. 상반기)
	보 수(12. 하반기)
	보 수(13. 상반기)
	보 수(13. 하반기)
	보 수(14. 상반기)
	보 수(14. 하반기)
	보 수(15. 상반기)
	보 수(15. 하반기)

[illegible]

주) 손상의 폭과 길이는 m 이며, 단 균열의 폭은 mm 임

KEY PLAN

0 10,000 20,000 30,000 40,000

부산고속도로

부산국제공항

부산

대구

SECTION

대구 방향

① ②




용역명	2016년 상반기 시설물 정기점검 용역
과업기간	2016. 04. 18 ~ 2016. 06. 30
발주처	 신대구부산고속도로주식회사
용역사	(주)위드이앤오
도면번호	006

2. 동대구JCT 2교

■ 동대구JCT 2교

구 분			손 상 현 황		단 위	경 간 별 수 량		합 계	비 고
						S1			
상 부 구조	교면포장		균열		M (개소)	4.0 (1)		4 (1)	
	콘크리트 난간		균열	0.3mm미만	M (개소)	0.6 (1)		0.6 (1)	
	신축이음	후타재	균열	0.3mm미만	M (개소)	13.0 (26)		13 (26)	
부속시설			텔리네이트 파손		개소	2		2	
구 분			손 상 현 황		단 위	지 점 별 수 량		합 계	비 고
						A1	A2		
하 부 구조	교대		누수흔적		M ² (개소)	1.0 (3)	- -	1.0 (3)	
			체수		M ² (개소)	2.25 (1)	3.75 (1)	6 2	
			콘크리트 손상		M ² (개소)	0.02 (1)	- -	0.02 1	
			균열	0.3mm미만	M (개소)	2.2 (2)	1.0 (1)	3.2 (3)	



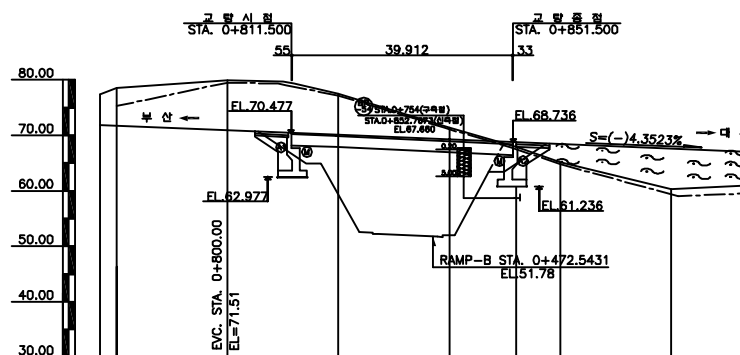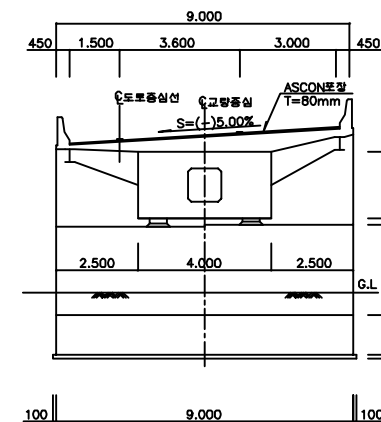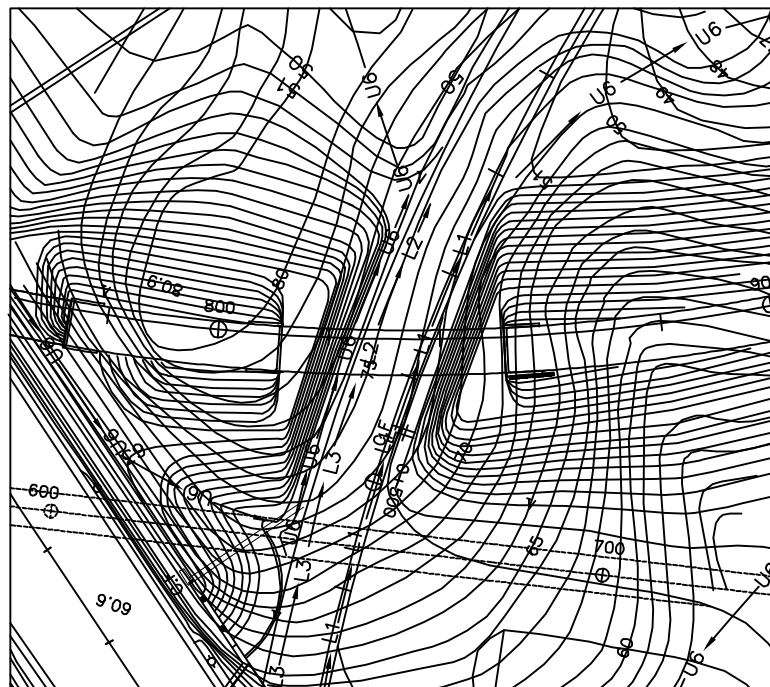

(주)워드이앤오


Project Title	2016년 상반기 시설물 정기점검 용역
---------------	-----------------------

Drawing Title	동대구JCT-2교 평면도, 종·횡단면도
---------------	-----------------------



	Note
--	-------------

구 분	사 용 기 호	정 의
경 간	Sa	경간번호 (제 a 번째 span)
주 형	Ga (ST& PSC Box & PSC Beam)	Girder & Beam 주형번호 (제 a 번째 주형)
	Ca	Cross Beam 번호(a번째 주형번호)
교좌 장치	SHa,b	교좌 장치 번호(제 a 번째 교각의 b번째 Shoe)
교 대	Aa	교대 번호(제 a번째 Abutment)
배 수 구	Da	배수구 번호(제 a 번째 Drainage)
신축 이음	EJa	신축이음 번호 (Expansion Joint : A1 ⇒ A2 진행방향)

■ 부산측(A1-시점)에서 대구측(A2-종점) 바라보았을때 좌측에서 우측으로 일련번호 증가







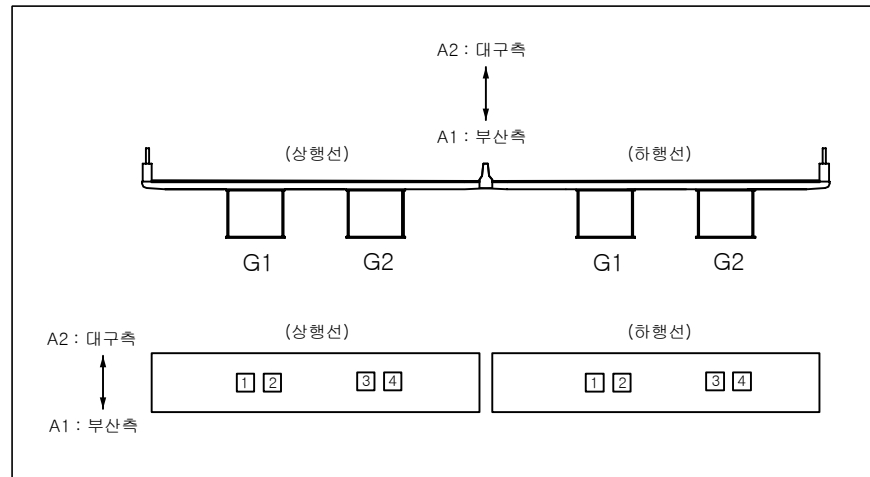
[illegible]

ID:동대구JCT2교-교면포장

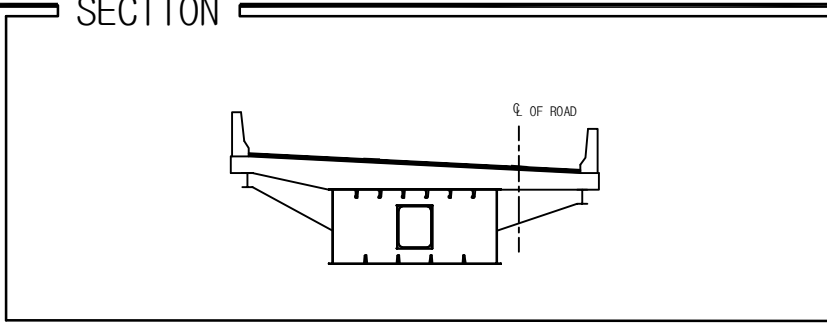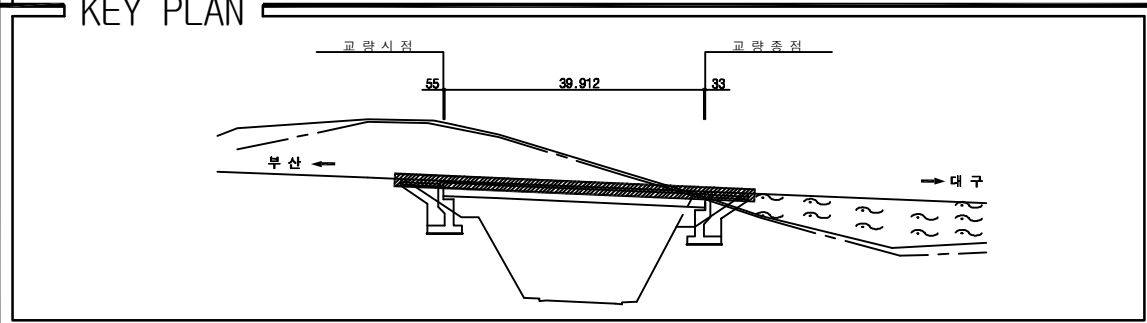
[illegible]

용역명	2016년 상반기 시설물 정기점검 용역
과업기간	2016. 04. 18 ~ 2016. 06. 30
발주처	 신대구부산고속도로주식회사
용역사	(주)위드이앤오
도면번호	001

       
ID: 동대구JCT2교-바닥판하면

보 수 이 력	
	기 존 규 열
	신 규 규 열
	보수부위재규열
 	보 수 (기보수)
 	보 수 (11. 상반기)
 	보 수 (11. 하반기)
 	보 수 (12. 상반기)
 	보 수 (12. 하반기)
 	보 수 (13. 상반기)
 	보 수 (13. 하반기)
 	보 수 (14. 상반기)
 	보 수 (14. 하반기)
 	보 수 (15. 상반기)
 	보 수 (15. 하반기)


손상 현황 표

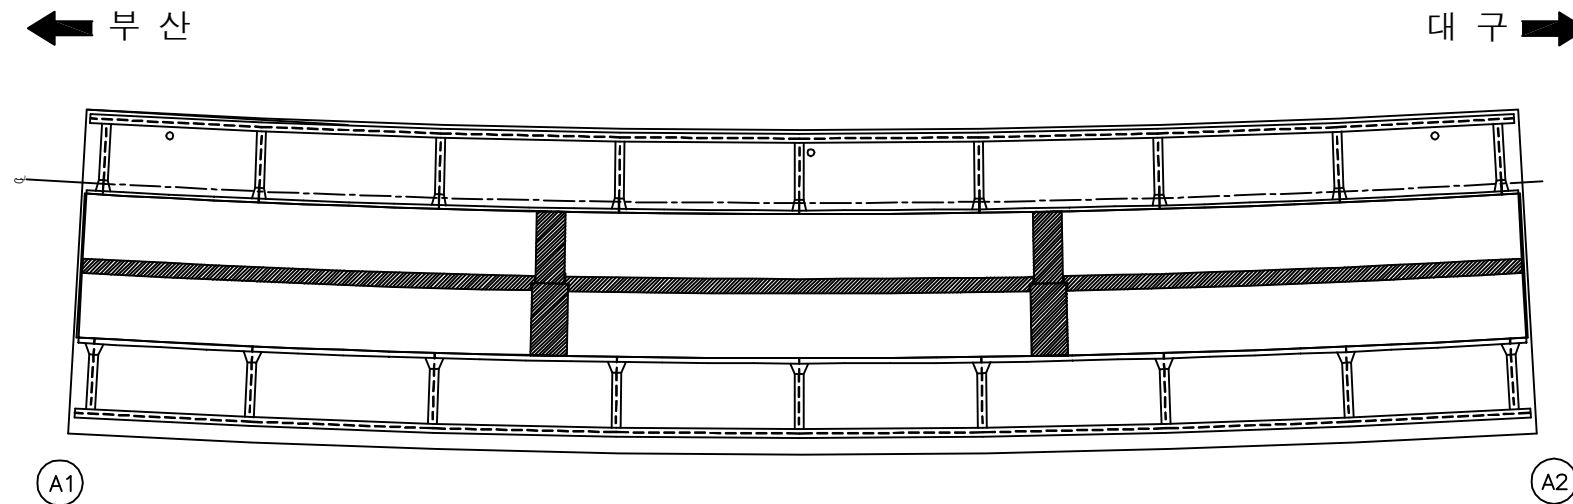[illegible]

KEY PLAN

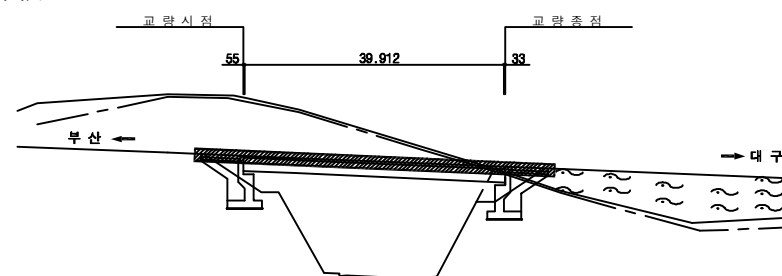


SECTION

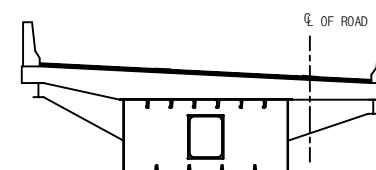


용역명	2016년 상반기 시설물 정기점검 용역
과업기간	2016. 04. 18 ~ 2016. 06. 30
발주처	 신대구부산고속도로주식회사
용역사	(주)위드이앤오
도면번호	002


ID:동대구JCT2교-거더외부

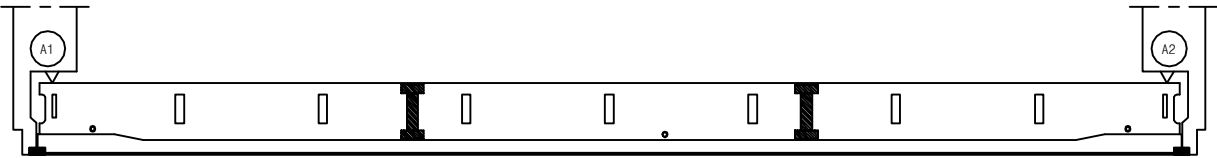

좌 측 면

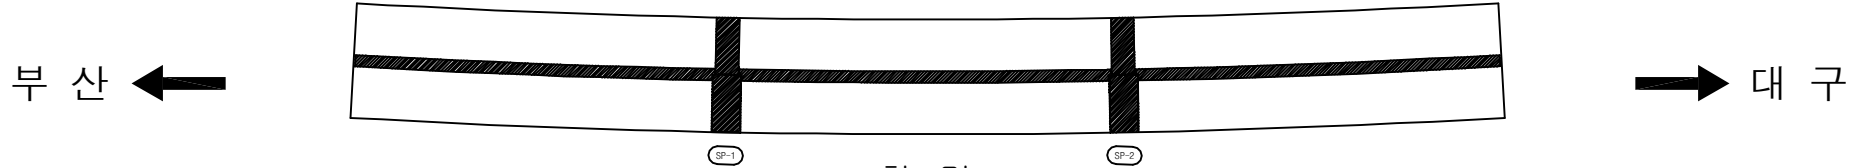

하 면

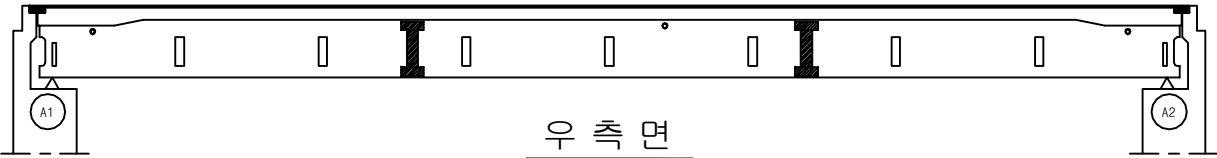

우 측 면

보 수 이 력	
	기 존 규 열
	신 규 규 열
	보수부위재규열
 	보 수(기보수)
 	보 수(1. 상반기)
 	보 수(11. 하반기)
 	보 수(12. 상반기)
 	보 수(12. 하반기)
 	보 수(13. 상반기)
 	보 수(13. 하반기)
 	보 수(14. 상반기)
 	보 수(14. 하반기)
 	보 수(15. 상반기)
 	보 수(15. 하반기)

[illegible]

주) 손상의 폭과 길이는 m 이며, 단 균열의 폭은 mm 임


[illegible]

SECTION


A technical cross-section diagram of a bridge. The bridge deck is shown with a slight downward slope from left to right. A vertical dashed line on the right side is labeled "C. OF ROAD". The bridge is supported by a central pier and two side piers. The piers have a rectangular cross-section with a central opening. The bridge deck is supported by a series of vertical struts or girders. The diagram is a black and white line drawing.

용역명	2016년 상반기 시설물 정기점검 용역
과업기간	2016. 04. 18 ~ 2016. 06. 30
발주처	 신대구부산고속도로주식회사
용역사	(주)위드이앤오
도면번호	004

ID:동대구JCT2교-거더내부

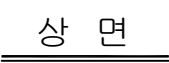

하 면




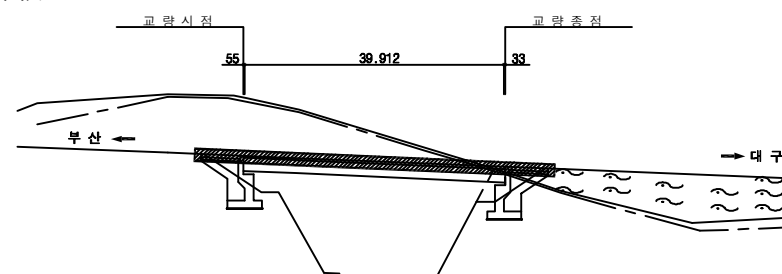



A diagram showing a cross-section of a bridge. A horizontal line represents the road surface, with a dashed vertical line labeled "C/L OF ROAD" indicating the centerline. The bridge structure is shown below the road surface, with a central rectangular opening and several vertical supports or piers.

[illegible]

용역명	2016년 상반기 시설물 정기점검 용역
과업기간	2016. 04. 18 ~ 2016. 06. 30
발주처	 신대구부산고속도로주식회사
용역사	(주)위드이앤오
도면번호	003

 ID: 동대구JCT2교-교대 A1

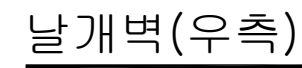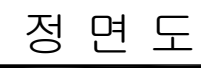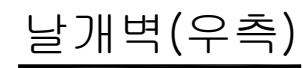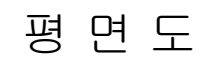

보 수 이 려	
	기 존 규 열
	신 규 규 열
	보수부위재규열
 	보 수(기보수)
 	보 수(1. 상반기)
 	보 수(11. 하반기)
 	보 수(12. 상반기)
 	보 수(12. 하반기)
 	보 수(13. 상반기)
 	보 수(13. 하반기)
 	보 수(14. 상반기)
 	보 수(14. 하반기)
 	보 수(15. 상반기)
 	보 수(15. 하반기)

[illegible]

주) 손상의 폭과 길이는 m 이며, 단 균열의 폭은 mm 임

KEY PLAN

The diagram shows a horizontal line representing the road. On the left, it is labeled '부산' (Busan) with an arrow pointing left. On the right, it is labeled '대구' (Daegu) with an arrow pointing right. A hatched rectangular area represents the bridge structure. Above the road line, a horizontal line segment is labeled '39,912' with '교량시점' (Bridge Start Point) at the left end and '교량종점' (Bridge End Point) at the right end. The number '55' is written below the line near the bridge start point, and the number '33' is written below the line near the bridge end point.





SECTION

부산 방향
↑

② ①

용역명	2016년 상반기 시설물 정기점검 용역
과업기간	2016. 04. 18 ~ 2016. 06. 30
발주처	 신대구부산고속도로주식회사
용역사	(주)위드이앤오
도면번호	005

ID: 동대구JCT2교-교대 A2

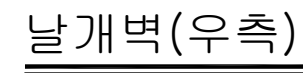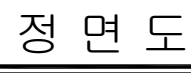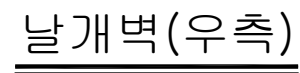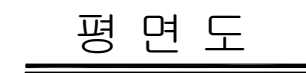

보 수 이 려	
	기 존 규 열
	신 규 규 열
	보수부위재규열
	보 수(기보수)
	보 수(1. 상반기)
	보 수(11. 하반기)
	보 수(12. 상반기)
	보 수(12. 하반기)
	보 수(13. 상반기)
	보 수(13. 하반기)
	보 수(14. 상반기)
	보 수(14. 하반기)
	보 수(15. 상반기)
	보 수(15. 하반기)

[illegible]


주) 손상의 폭과 길이는 m 이며, 단 균열의 폭은 mm 임

SECTION


대구 방향

용역명	2016년 상반기 시설물 정기점검 용역
과업기간	2016. 04. 18 ~ 2016. 06. 30
발주처	 신대구부산고속도로주식회사
용역사	(주)위드이앤오
도면번호	006


3. 동대구JCT 4교

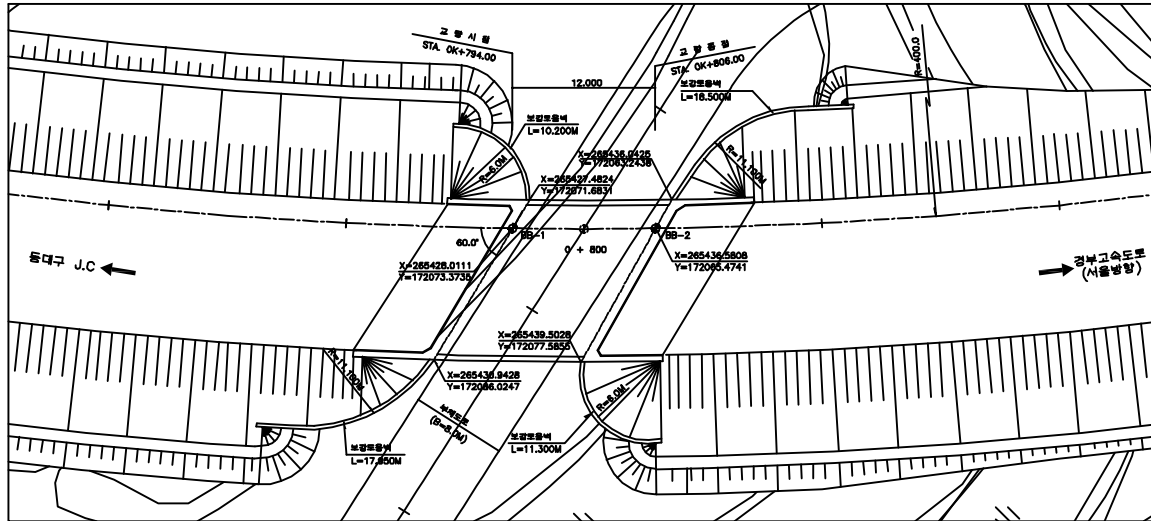

평면도

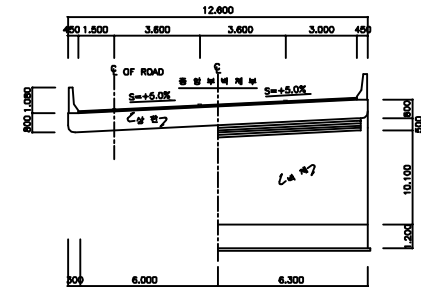

횡단면도

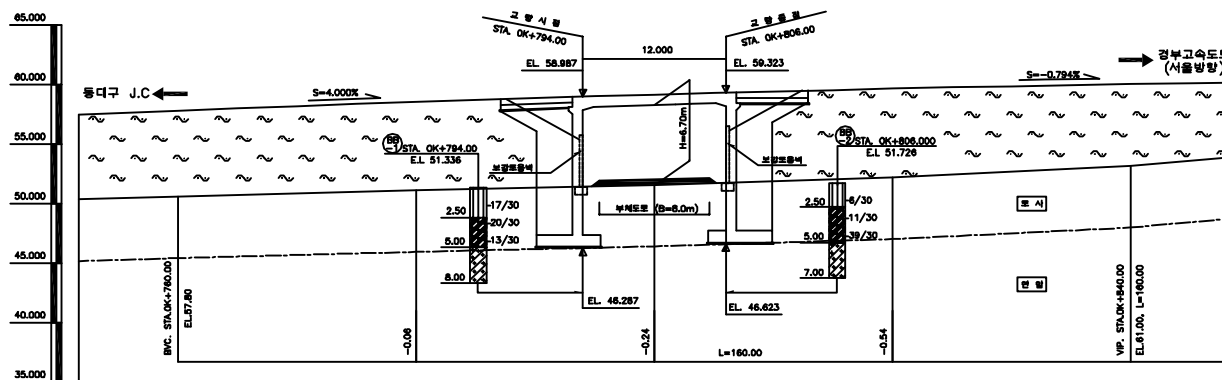

종단면도

(주)위드이앤오

Project Title
2016년 상반기 정기점검 용역


Drawing Title
동대구JCT-4교 평면도, 종·횡단면도

Note


■ 교량의 기호 정의

구 분	사 용 기 호	정 의
경 간	Sa	경간번호 (제 a 번째 span)
교 대	Aa	교대 번호(제 a번째 Abutment)
배 수 구	Da	배수구 번호(제 a 번째 Drainage)

- 부산측(A1-시점)에서 대구측(A2-종점) 방향으로 일련번호 증가
- 부산측(A1-시점)에서 대구측(A2-종점) 바라보았을때 좌측에서 우측으로 일련번호 증가

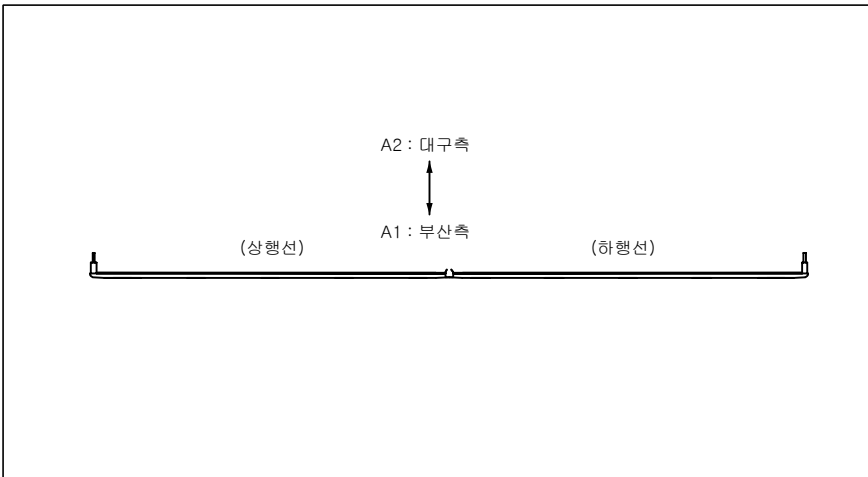[illegible]

ID:동대구JCT4교-교면포장

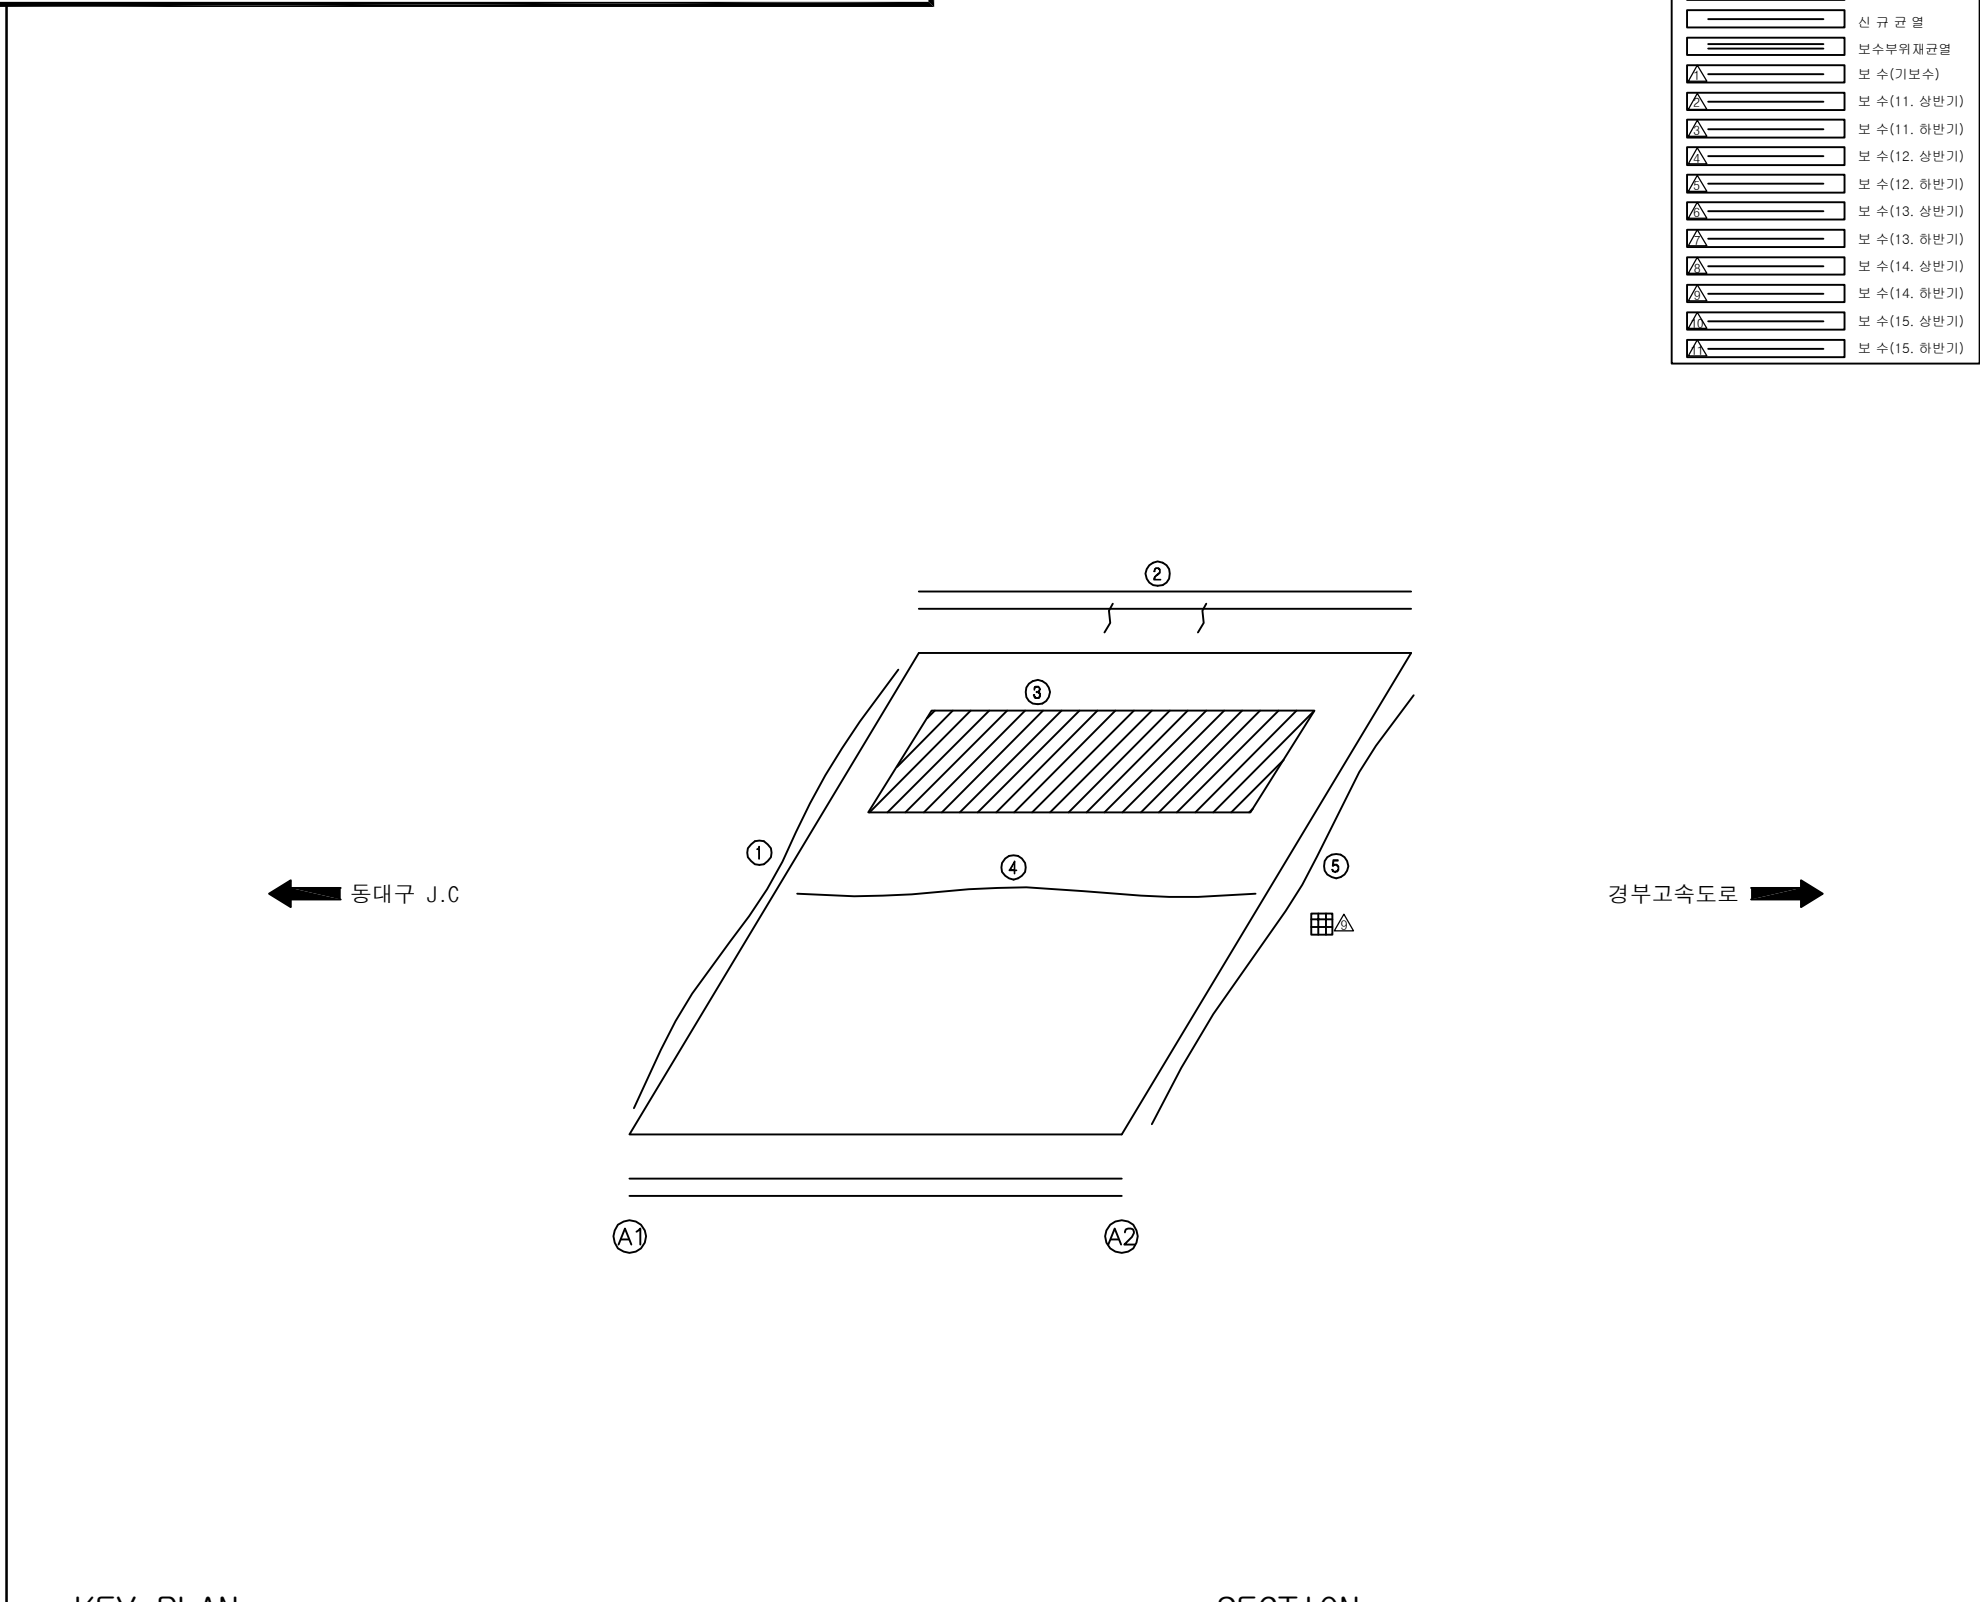[illegible]


KEY PLAN


SECTION

용역명	2016년 상반기 시설물 정기점검 용역
과업기간	2016. 04. 18 ~ 2016. 06. 30
발주처	 신대구부산고속도로주식회사
용역사	(주)위드이앤오
도면번호	001

ID: 동대구JCT4교-바닥판하면

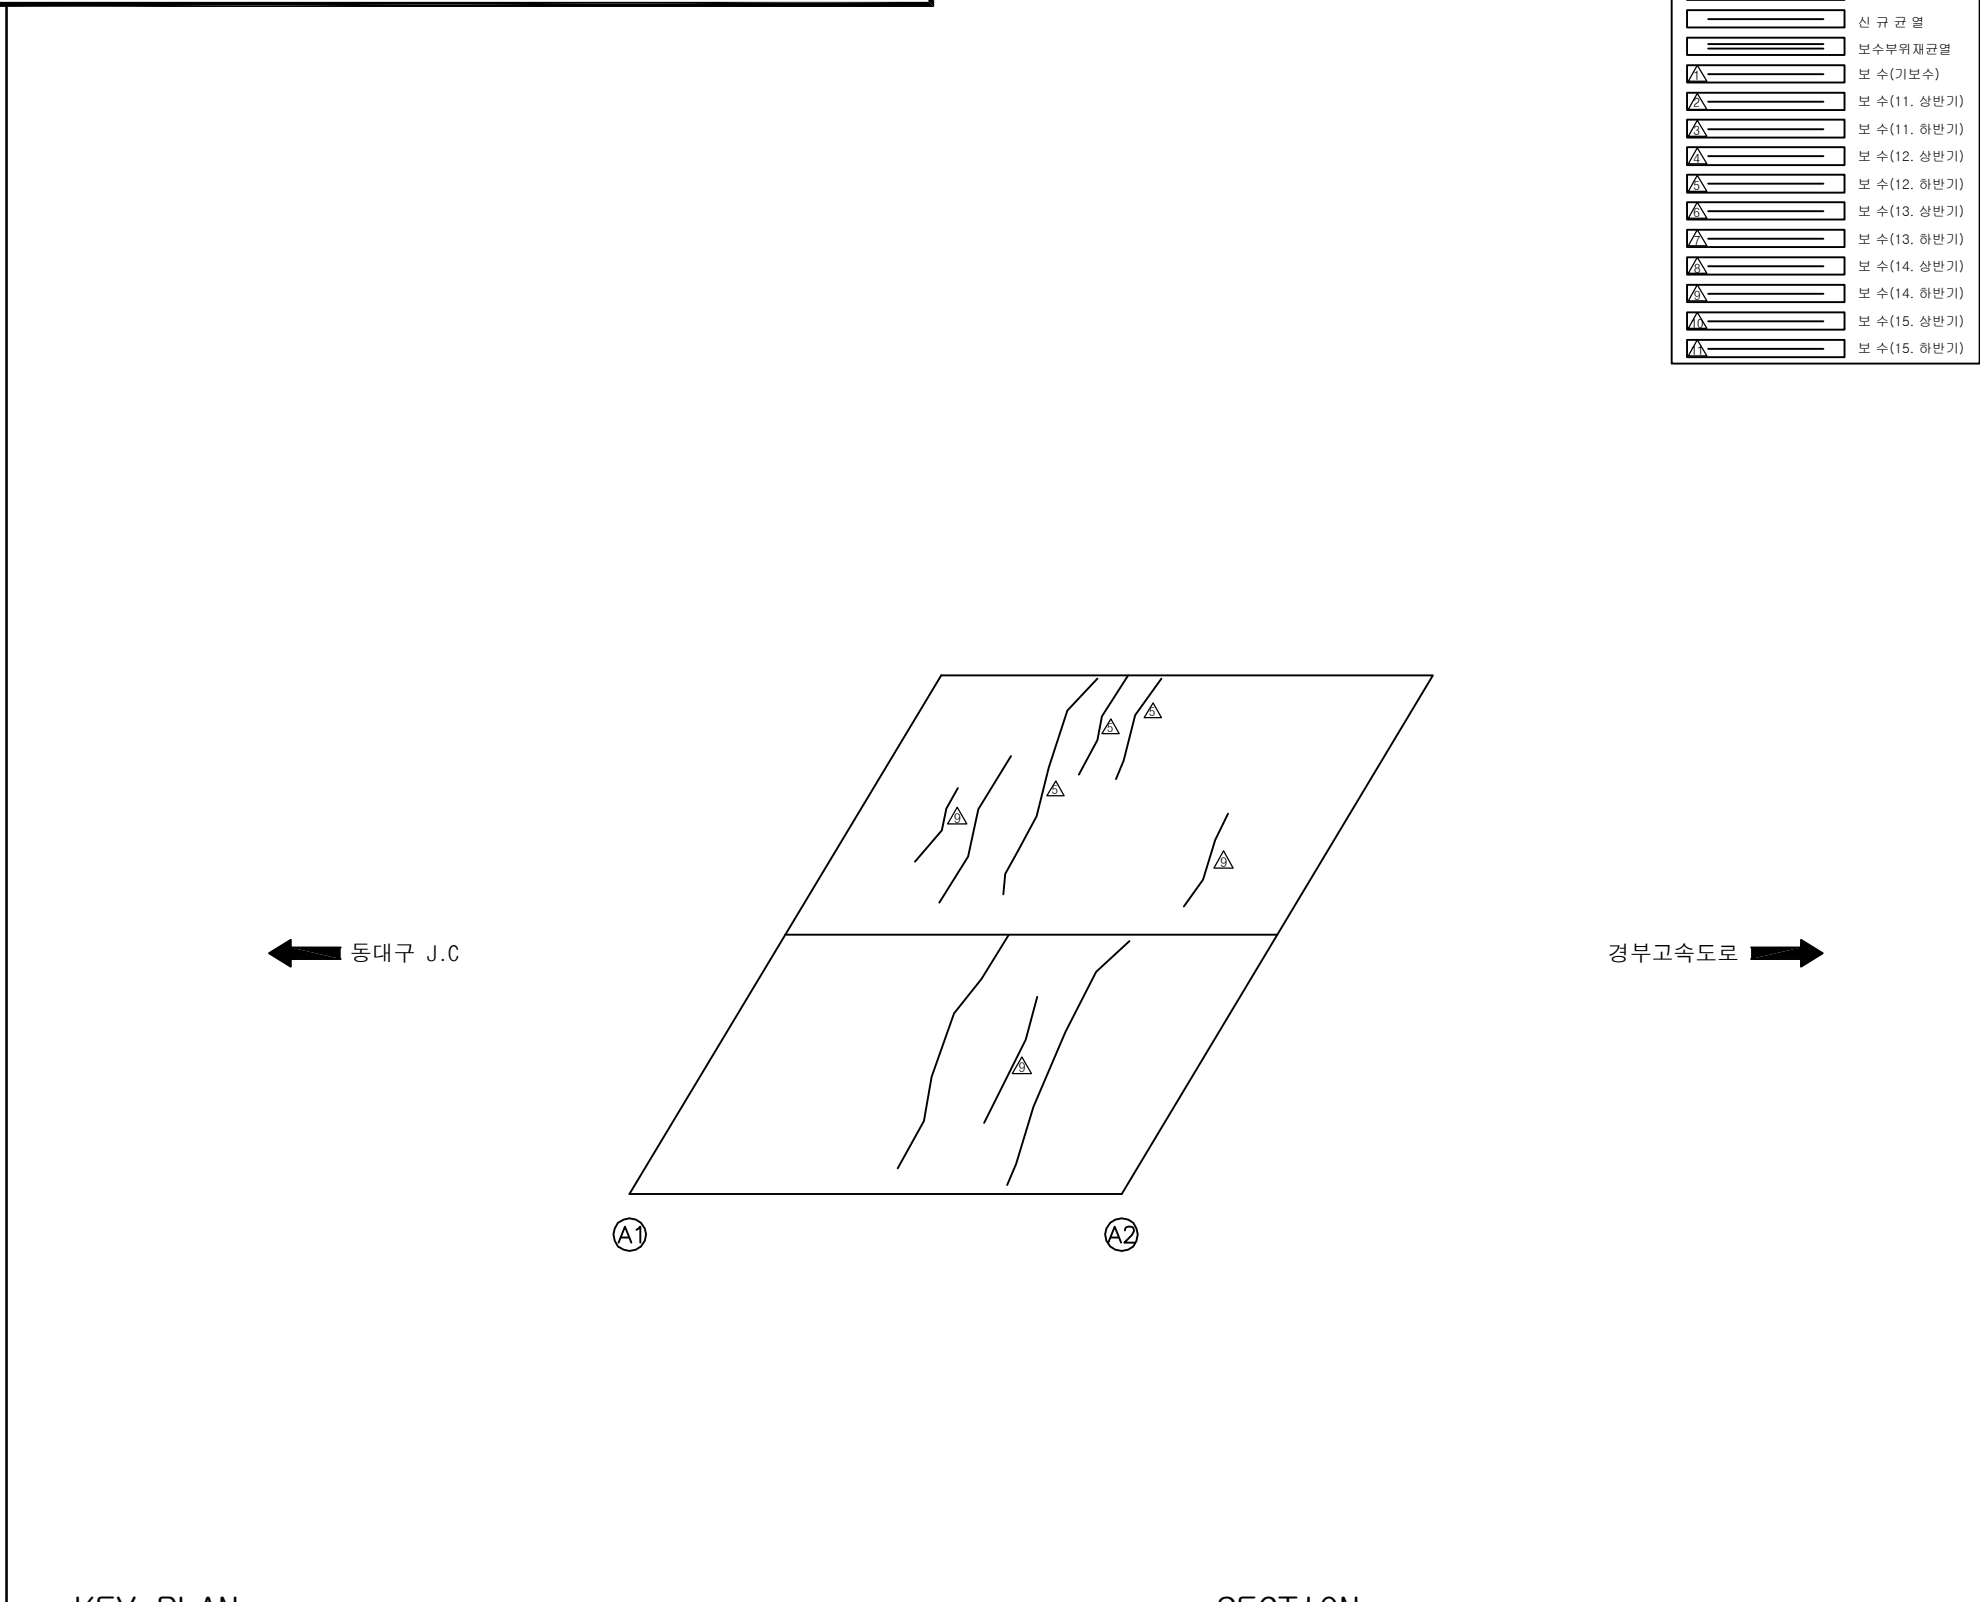[illegible]

KEY PLAN


SECTION




용역명	2016년 상반기 시설물 정기점검 용역
과업기간	2016. 04. 18 ~ 2016. 06. 30
발주처	 신대구부산고속도로주식회사
용역사	(주)위디이앤오
도면번호	002


ID:동대구JCT4교-교대 A1

보수 이력	
	기존 규열
	신규 규열
	보수부위재규열
 	보수(기보수)
 	보수(11. 상반기)
 	보수(11. 하반기)
 	보수(12. 상반기)
 	보수(12. 하반기)
 	보수(13. 상반기)
 	보수(13. 하반기)
 	보수(14. 상반기)
 	보수(14. 하반기)
 	보수(15. 상반기)
 	보수(15. 하반기)


손 상 현 황 표

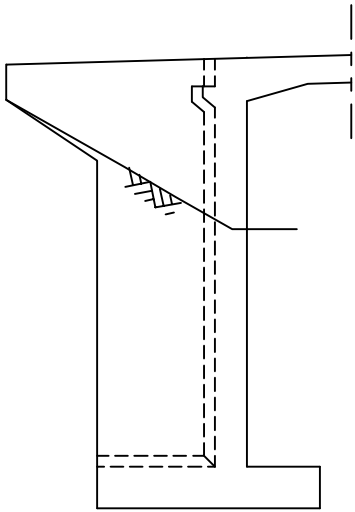[illegible]

날개벽(좌측)

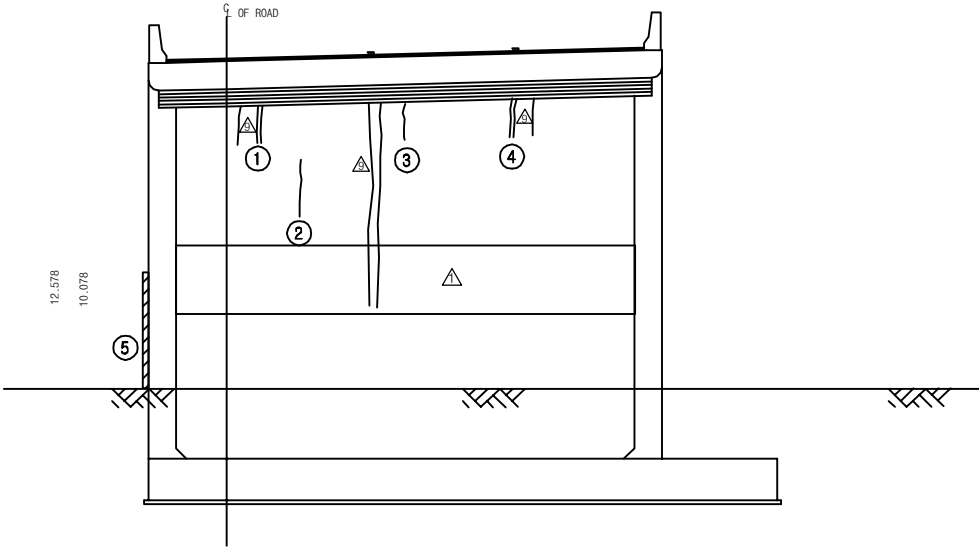

정 면 도

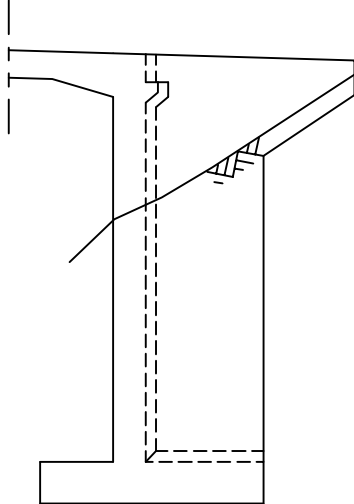

날개벽(우측)


KEY PLAN

동대구 J.C. ←


12.000

→ 경부고속도로 (서울방향)


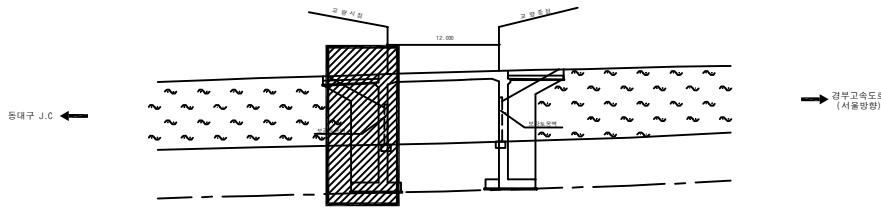

SECTION

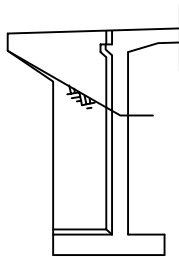


용역명	2016년 상반기 시설물 정기점검 용역
과업기간	2016. 04. 18 ~ 2016. 06. 30
발주처	 신대구부산고속도로주식회사
용역사	(주)위드이앤오
도면번호	003


ID:동대구JCT4교-교대 A2

보 수 이 려	
	기 존 규 열
	신 규 규 열
	보수부위재규열
 	보 수 (기보수)
 	보 수 (11. 상반기)
 	보 수 (11. 하반기)
 	보 수 (12. 상반기)
 	보 수 (12. 하반기)
 	보 수 (13. 상반기)
 	보 수 (13. 하반기)
 	보 수 (14. 상반기)
 	보 수 (14. 하반기)
 	보 수 (15. 상반기)
 	보 수 (15. 하반기)


손 상 현 황 표

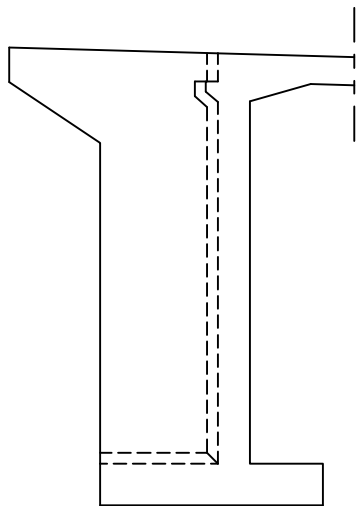[illegible]

날개벽(좌측)

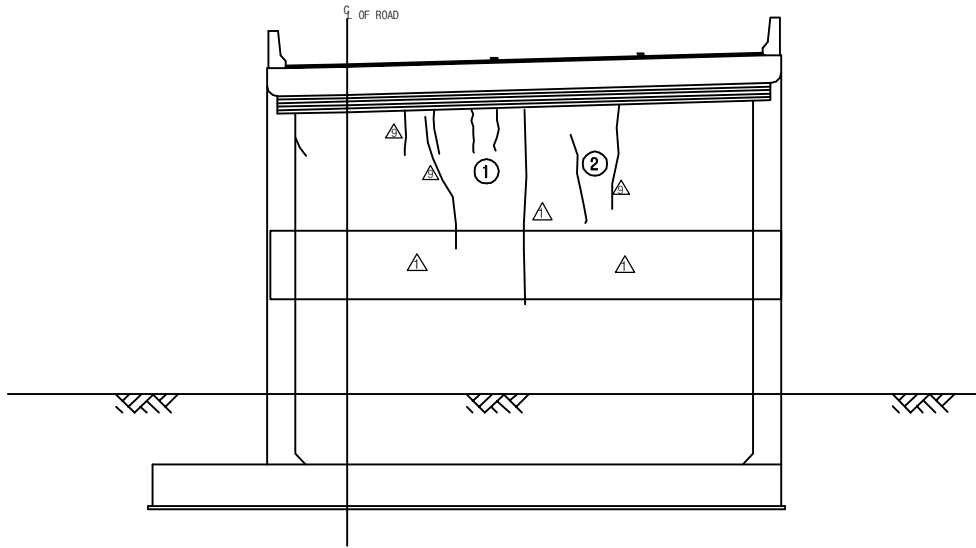


정 면 도

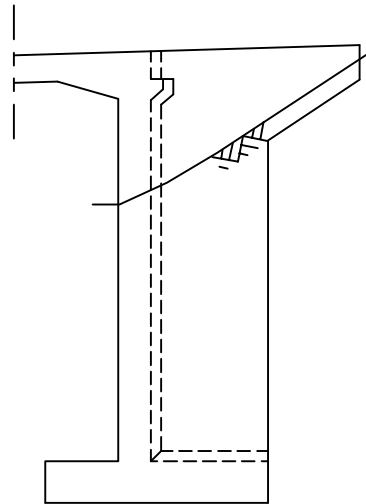

날개벽(우측)

KEY PLAN

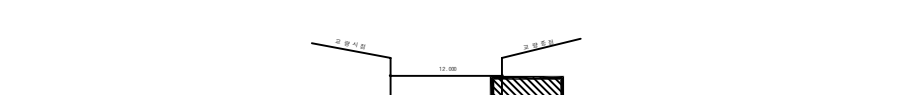

동대구 J.C. ←

경부고속도로 (서울방향) →



경부고속도로 (부산방향) →

도로변

도로

1:1000

10.000

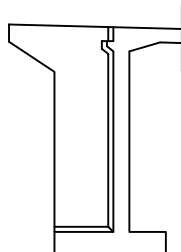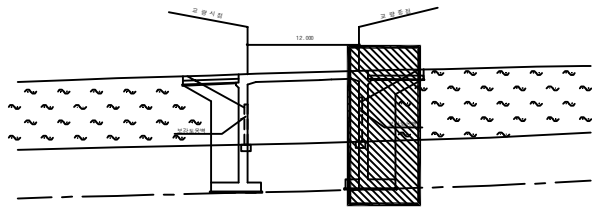

용역명	2016년 상반기 시설물 정기점검 용역
과업기간	2016. 04. 18 ~ 2016. 06. 30
발주처	 신대구부산고속도로주식회사
용역사	(주)위드이앤오
도면번호	004

4. 가천교

■ 대구

구 분			손 상 현 황		단 위	경 간 별 수 량			합 계	비 고	
						S1	S2	S3			
상 부 구 조	콘크리트 난간		균열	0.3mm미만	M (개소)	1.0 (1)	2.4 (5)	3.0 (2)	6.4 (8)		
			백태		M ² (개소)	- (1)	0.02 (2)	- (2)	0.02 (2)		
	교면포장		라벨링		M ² (개소)	- (1)	30 (1)	- (1)	30 (1)		
	신축이음	본 체	이물질퇴적		M (개소)	1.5 (1)	- (1)	1.5 (1)	3.0 (2)		
			고무재 손상		M (개소)	0.1 (1)	- (1)	- (1)	0.1 (1)		
		후타재	균열	0.3mm미만	M (개소)	8.0 (10)	- (12)	9.6 (12)	17.6 (22)		
				0.3mm이상	M (개소)	0.5 (1)	- (1)	0.5 (1)	1.0 (2)		
	바닥판하면		균열	0.3mm미만	M (개소)	- (1)	0.2 (1)	- (1)	0.2 (1)		
			망상균열		M ² (개소)	6.0 (2)	- (2)	- (2)	6 (2)		
			콘크리트 손상		M ² (개소)	- (1)	- (1)	0.04 (1)	0.04 (1)		
	주형		균열	0.3mm미만	M (개소)	- (1)	- (2)	2.0 (2)	2.0 (2)		
			들뜸 및 손상		M ² (개소)	0.05 (4)	0.14 (4)	0.05 (2)	0.24 (10)		
구 분			손 상 현 황		단 위	지 점 별 수 량			합 계	비 고	
						A1	A2	P1			P2
하 부 구 조	교대 및 교각		누수흔적		M ² (개소)	0.85 (4)	9.15 (9)	- (1)	- (1)	10.0 (13)	
			망상균열		M ² (개소)	- (1)	- (1)	- (3)	4.0 (3)	4 (3)	
			실란트 손상		M (개소)	4.0 (2)	0.5 (1)	- (1)	- (1)	4.5 (3)	
			균열	0.3mm미만	M (개소)	- (1)	- (3)	3.4 (3)	0.5 (1)	3.9 (4)	
			균열	0.3mm이상	M (개소)	1.6 (2)	- (1)	- (1)	- (1)	1.6 (2)	
	교량받침		무수축물탈 균열	0.3mm미만	M (개소)	0.1 (1)	- (1)	- (1)	- (1)	0.1 (1)	
			Plate 녹발생		개소	-	5	-	-	5	
부속시설			범면 이격 및 밀림		개소	1	1		2		



(주) 위 드 이 앤 오

Project Title

2016년 상반기 시설물 정기점검 용역

Drawing Title

가천교(대구) 손상물량표

Note

■ 부산

구 분			손 상 현 황		단 위	경 간 별 수 량				합 계	비 고	
						S1		S2				S3
상 부 구 조	콘크리트 난간		균열	0.3mm미만	M (개소)	- (5)	5.4 (6)		3.9 (5)	9.3 (11)		
				0.3mm이상	M (개소)	- (1)	-		0.3 (1)	0.3 (1)		
			백태		M ² (개소)	- (1)	-		0.3 (1)	0.3 (1)		
			망상균열		M ² (개소)	- (1)	-		0.48 (1)	0.48 (1)		
			콘크리트 손상		M ² (개소)	0.01 (1)	-		- (1)	0.01 (1)		
			실란트 손상		M (개소)	- (1)	-		1.1 (1)	1.1 (1)		
			신축 이음	본 체	이물질퇴적		M (개소)	0.5 (1)	-			- (1)
	고무재 손상				M (개소)	0.5 (1)	-		- (1)	0.5 (1)		
	후타재	균열		0.3mm이상	M (개소)	12.0 (15)	-		8.8 (13)	20.8 (28)		
	바닥판하면		균열	0.3mm미만	M (개소)	2.0 (1)	2.5 (3)		1.0 (1)	5.5 (5)		
			망상균열		M ² (개소)	- (1)	-		0.5 (1)	0.5 (1)		
	주형		균열	0.3mm미만	M (개소)	1.0 (1)	-		- (1)	1 (1)		
			망상균열		M ² (개소)	- (1)	2.0 (1)		1.0 (1)	3.0 (2)		
			손상, 들뜸		M ² (개소)	0.02 (1)	0.16 (4)		- (1)	0.18 (5)		
	가로보		들뜸		M ² (개소)	- (1)	0.04 (2)		- (1)	0.04 (2)		
	구 분			손 상 현 황		단 위	지 점 별 수 량				합 계	비 고
A1							A2		P1			
하 부 구 조	교대 및 교각		누수흔적		M ² (개소)	10.85 (10)	11.0 (8)		- (1)	- (1)	21.85 (18)	
			들뜸		M ² (개소)	- (1)	-		0.02 (1)	- (1)	0.02 (1)	
			균열	0.3mm미만	M (개소)	3.6 (4)	-		2.9 (5)	10.3 (8)	16.8 (17)	
	교량받침		무수축물탈 균열	0.3mm미만	M (개소)	- (1)	-		- (1)	0.4 (2)	0.4 (2)	
			반침콘크리트 균열	0.3mm미만	M (개소)	- (1)	-		0.4 (4)	0.6 (3)	1 (7)	
			Plate 녹발생		개소	- (1)	5 (1)		- (1)	- (1)	5 (1)	
부속시설			법면 이격 및 밀립		개소	1 (1)	1 (1)		- (1)	- (1)	2 (1)	
			법면 블록 탈락		개소	- (1)	1 (1)		- (1)	- (1)	1 (1)	



(주) 위 드 이 앤 오


Project Title

2016년 상반기 시설물 정기점검 용역


Drawing Title

가천교(부산) 손상물량표


Note

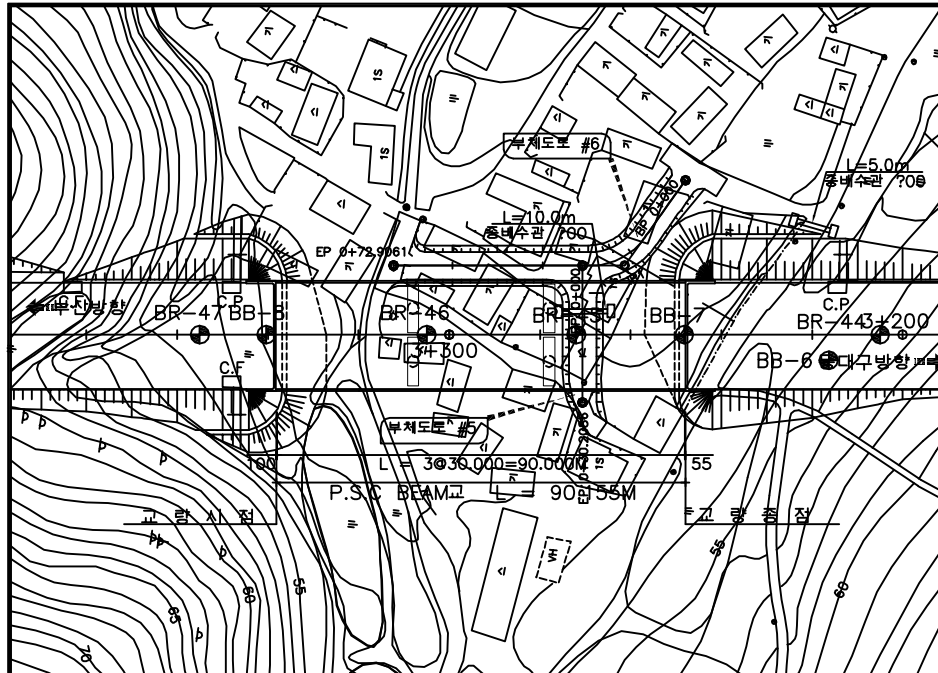

평면도

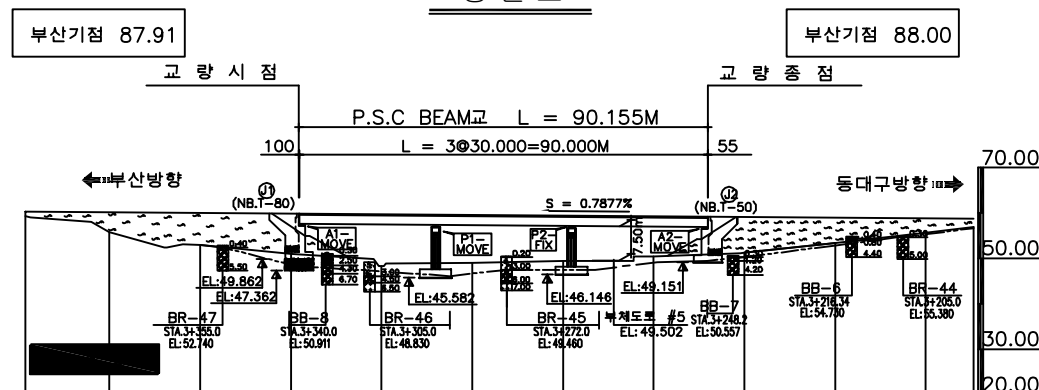

종단면도

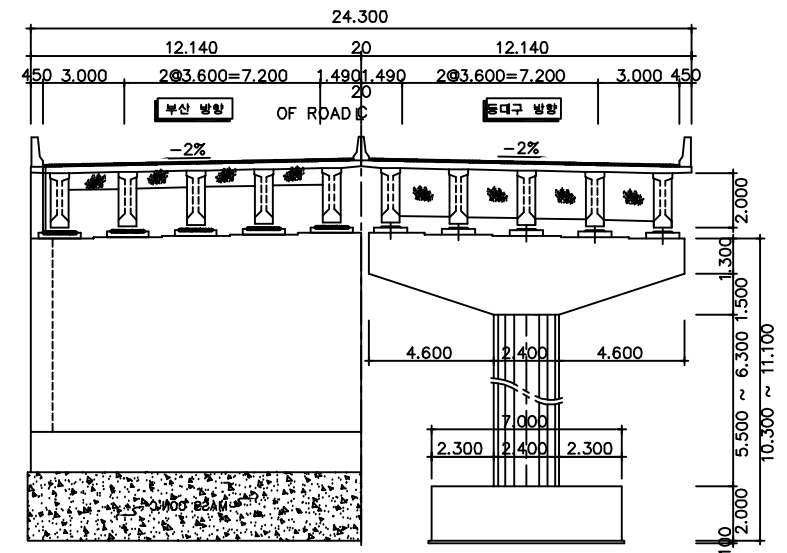

횡단면도

(주)위드이앤오

Project Title
2016년 상반기 시설물 정기점검 용역

Drawing Title
가천교 평면도, 종·횡단면도


Note

■ 교량의 기호 정의

구 분	사 용 기 호	정 의
경 간	Sa	경간번호 (제 a 번째 span)
주 형	Ga (ST&PSC Box & PSC Beam)	Girder & Beam 주형번호 (제 a 번째 주형)
	Ca	Cross Beam 번호(a번째 주형번호)
교좌 장치	SHa,b	교좌 장치 번호(제 a 번째 교각의 b번째 Shoe)
교 대	Aa	교대 번호(제 a번째 Abutment)
교 각	Pa	교각 번호(제 a 번째 Pier)
배 수 구	Da	배수구 번호(제 a 번째 Drainage)
신축 이음	EJa	신축이음 번호 (Expansion Joint : A1 ⇒ A2 진행방향)

■ 부산측(A1-시점)에서 대구측(A2-종점) 방향으로 일련번호 증가

■ 부산측(A1-시점)에서 대구측(A2-종점) 바라보았을때 좌측에서 우측으로 일련번호 증가

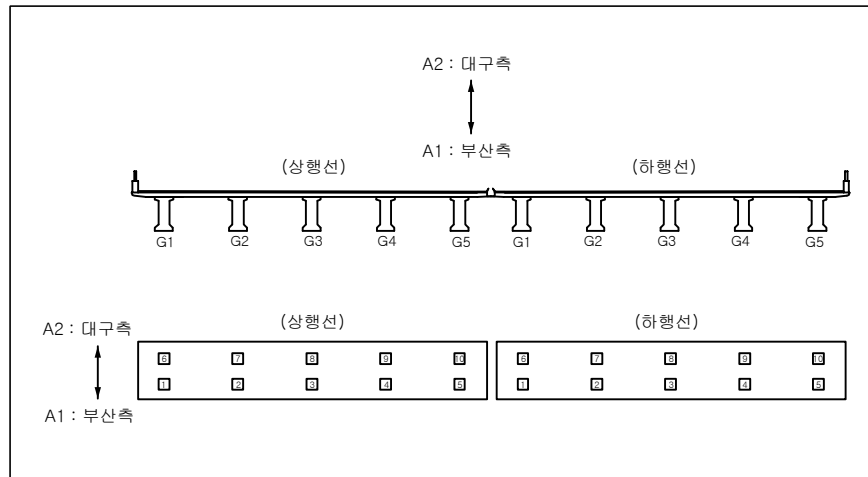

구 분	보수일자	보수내용	비 고
1	2007.03	교대 및 교각 균열 표면처리 보수 시행	
2	2010.07	교대 및 교각 균열 주입 및 표면처리 보수 시행	
3	2012.05	교대, 교각, 슬래브하면 균열보수	
4	2012.05	PC beam 파손 및 균열보수	
5	2013.06	교대 및 교각 균열보수, 단면복구 교량받침부 도장 및 균열보수	
6	2014.06	교대 및 교각 균열 및 실라트 보수 교량받침 및 바닥판하면 균열보수 주형 단면보수	
7	2015.02	주형 들뜸보수, 교량받침 균열보수	
8	2015.09	신축이음장치 부분교체 A1(부산) 1.8M	
9	2015.11	교량접속부 포장 단차보수 - A1,A2	

(주)위드이앤오

Project Title

2016년 상반기 시설물 정기점검 용역

Drawing Title


가천교 기호 정의 및 유지관리 이력

Note

10:가천교(대구)-교면포장

보 수 이 력	
	기 존 규 열
	신 규 규 열
	보수부위재규열
 	보 수(기보수)
 	보 수(1. 상반기)
 	보 수(11. 하반기)
 	보 수(12. 상반기)
 	보 수(12. 하반기)
 	보 수(13. 상반기)
 	보 수(13. 하반기)
 	보 수(14. 상반기)
 	보 수(14. 하반기)
 	보 수(15. 상반기)
 	보 수(15. 하반기)

손 상 현 황 표

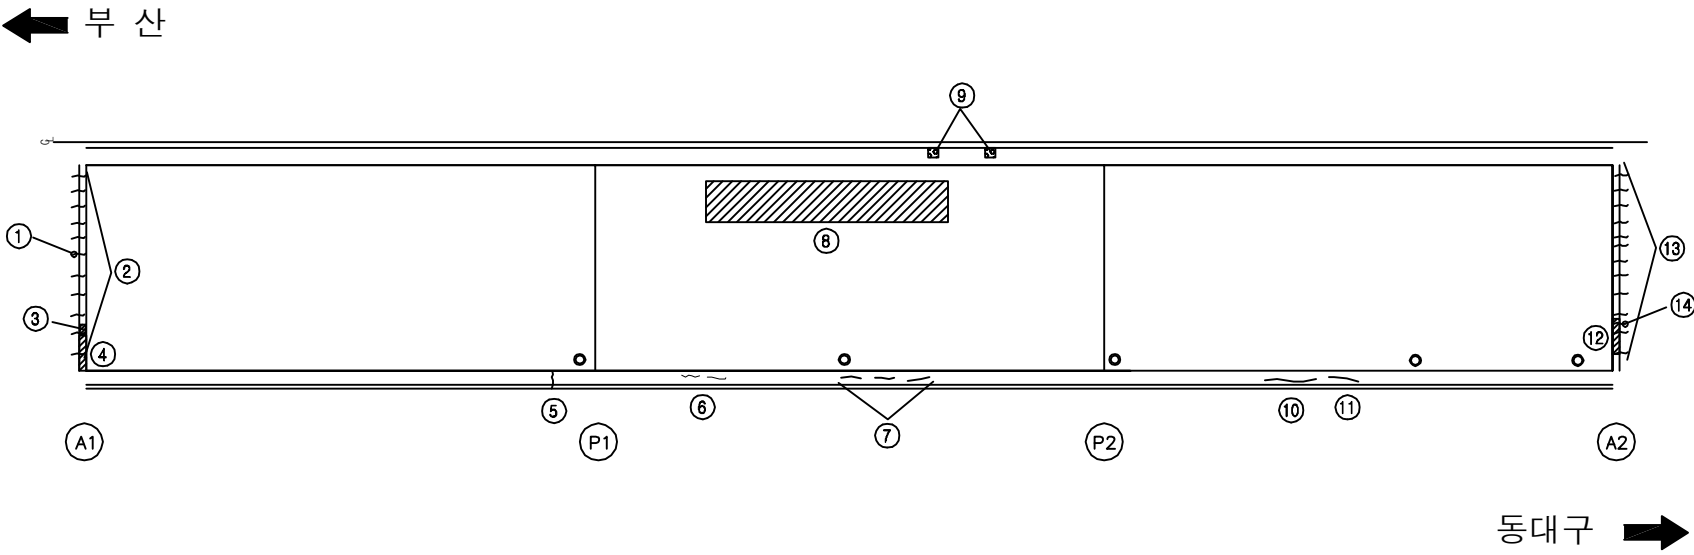[illegible]

SECTION



용역명	2016년 상반기 시설물 정기점검 용역
과업기간	2016. 04. 18 ~ 2016. 06. 30
발주처	 신대구부산고속도로주식회사
용역사	(주)위드이앤오
도면번호	001

ID:가천교(대구)-바닥판하면 S1

보수 이력	
	기존 규열
	신규 규열
	보수부위재규열
	보수(기보수)
 	보수(11. 상반기)
 	보수(11. 하반기)
 	보수(12. 상반기)
 	보수(12. 하반기)
 	보수(13. 상반기)
 	보수(13. 하반기)
 	보수(14. 상반기)
 	보수(14. 하반기)
 	보수(15. 상반기)
 	보수(15. 하반기)

손 상 현 황 표

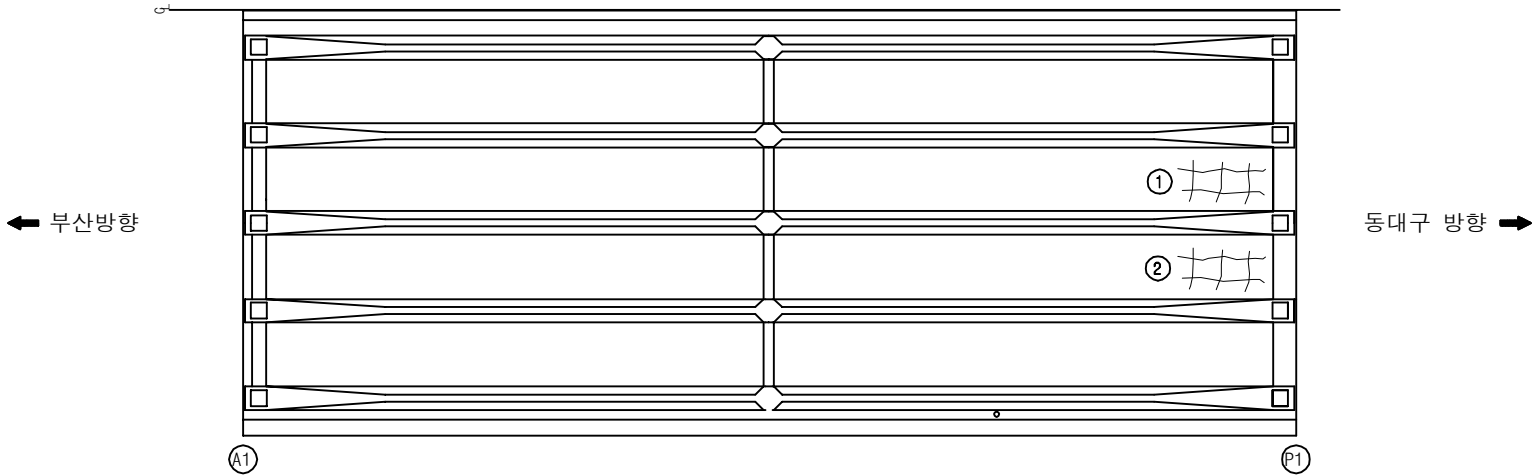
[illegible]

SECTION


용역명	2016년 상반기 시설물 정기점검 용역
과업기간	2016. 04. 18 ~ 2016. 06. 30
발주처	 신대구부산고속도로주식회사
용역사	(주)위드이앤오
도면번호	002

ID:가천교(대구)-바닥판하면 S2

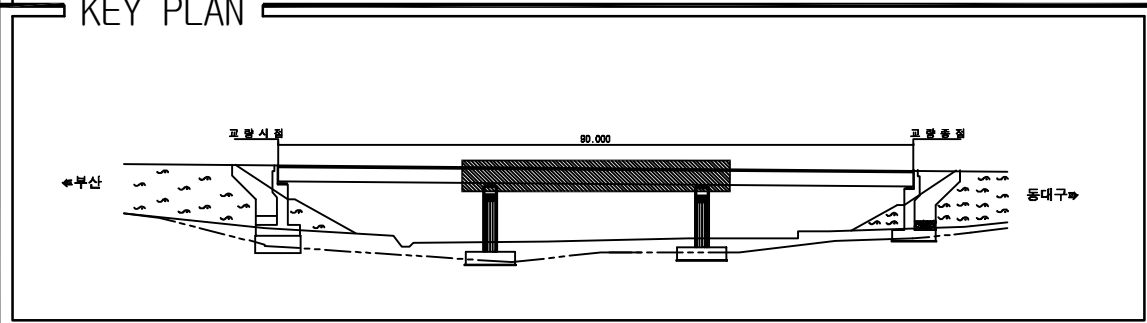

보 수 이 려	
	기 존 규 열
	신 규 규 열
	보수부위재규결
	보 수(기보수)
	보 수(11. 상반기)
	보 수(11. 하반기)
	보 수(12. 상반기)
	보 수(12. 하반기)
	보 수(13. 상반기)
	보 수(13. 하반기)
	보 수(14. 상반기)
	보 수(14. 하반기)
	보 수(15. 상반기)
	보 수(15. 하반기)



[illegible]

SECTION


용역명	2016년 상반기 시설물 정기점검 용역
과업기간	2016. 04. 18 ~ 2016. 06. 30
발주처	 신대구부산고속도로주식회사
용역사	(주)위드이앤오
도면번호	003

ID:가천교(대구)-바닥판하면 S3

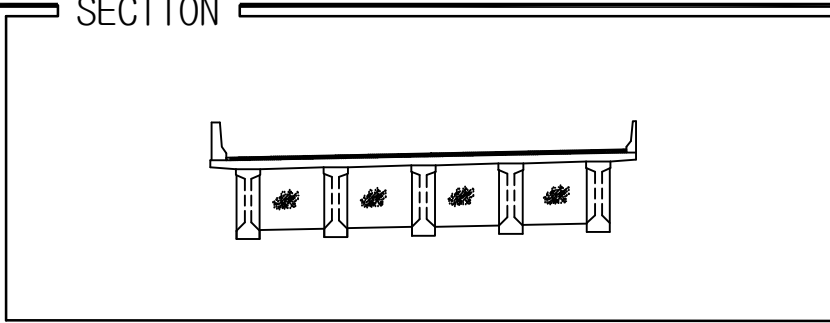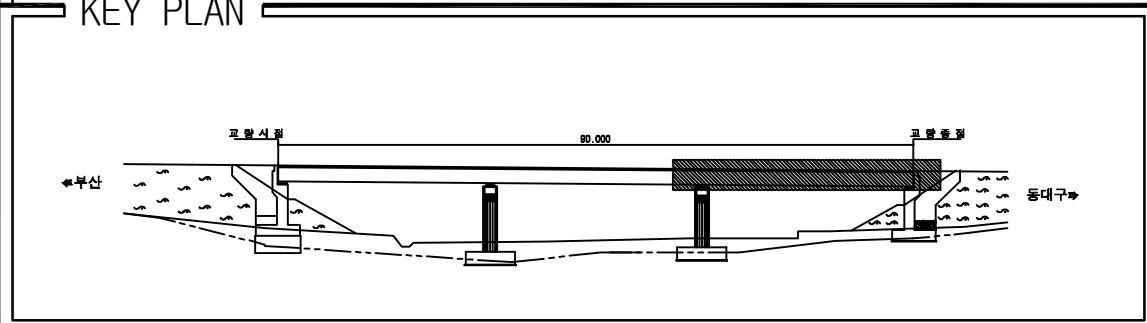
[illegible]

용역명	2016년 상반기 시설물 정기점검 용역
과업기간	2016. 04. 18 ~ 2016. 06. 30
발주처	 신대구부산고속도로주식회사
용역사	(주)위드이앤오
도면번호	004

ID:가천교(대구)-거더 S1

보 수 이 려	
	기 준 규 열
	신 규 규 열
	보수부위재규열
	보 수(기보수)
	보 수(11. 상반기)
	보 수(11. 하반기)
	보 수(12. 상반기)
	보 수(12. 하반기)
	보 수(13. 상반기)
	보 수(13. 하반기)
	보 수(14. 상반기)
	보 수(14. 하반기)
	보 수(15. 상반기)
	보 수(15. 하반기)

손 상 현 황 표

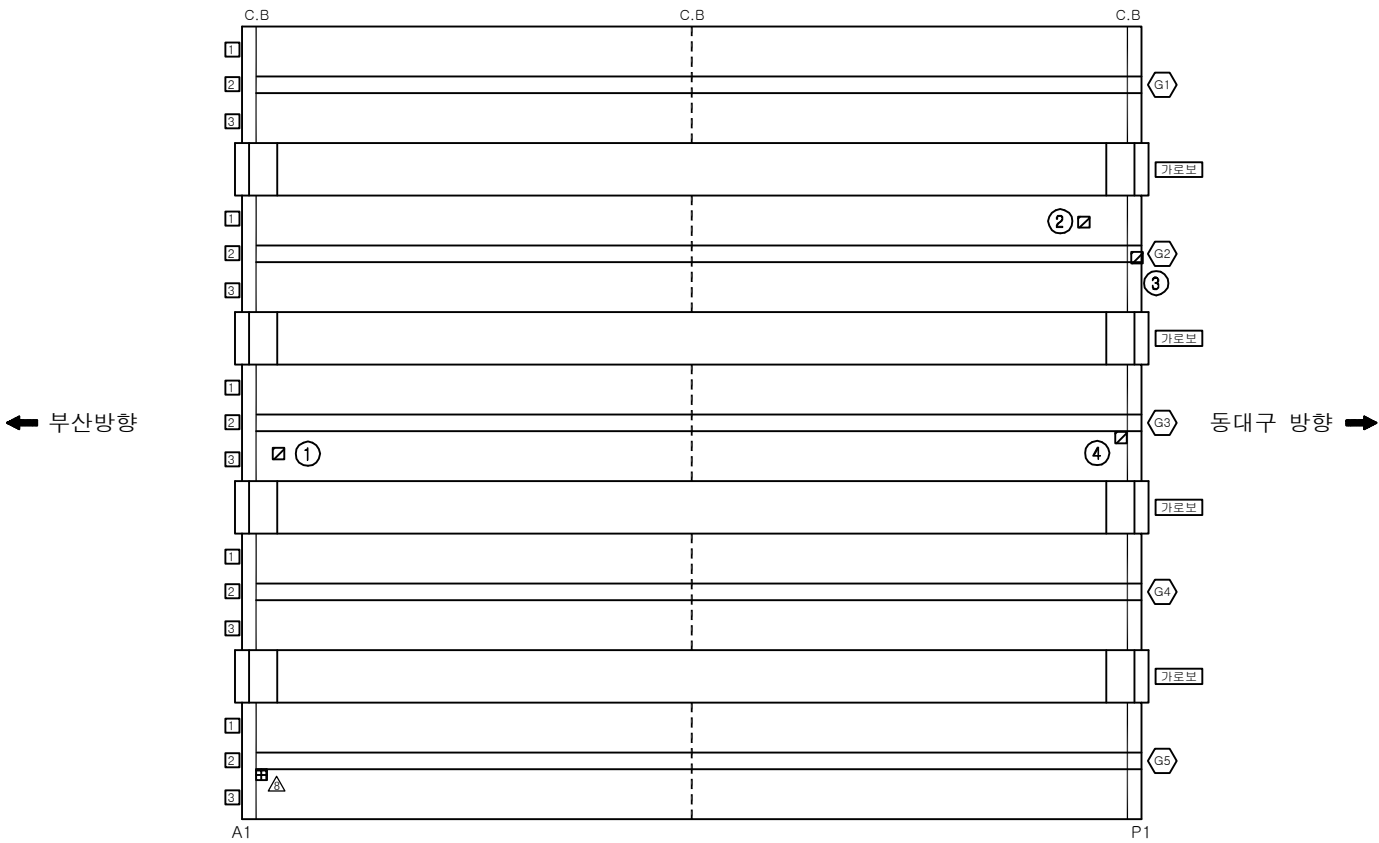[illegible]

SECTION




용역명	2016년 상반기 시설물 정기점검 용역
과업기간	2016. 04. 18 ~ 2016. 06. 30
발주처	 신대구부산고속도로주식회사
용역사	(주)위드이앤오
도면번호	005

ID:가천교(대구)-거더 S2

보 수 이 려	
	기 준 규 열
	신 규 규 열
	보수부위재규열
 	보 수 (기보수)
 	보 수 (11. 상반기)
 	보 수 (11. 하반기)
 	보 수 (12. 상반기)
 	보 수 (12. 하반기)
 	보 수 (13. 상반기)
 	보 수 (13. 하반기)
 	보 수 (14. 상반기)
 	보 수 (14. 하반기)
 	보 수 (15. 상반기)
 	보 수 (15. 하반기)

손 상 현 황 표

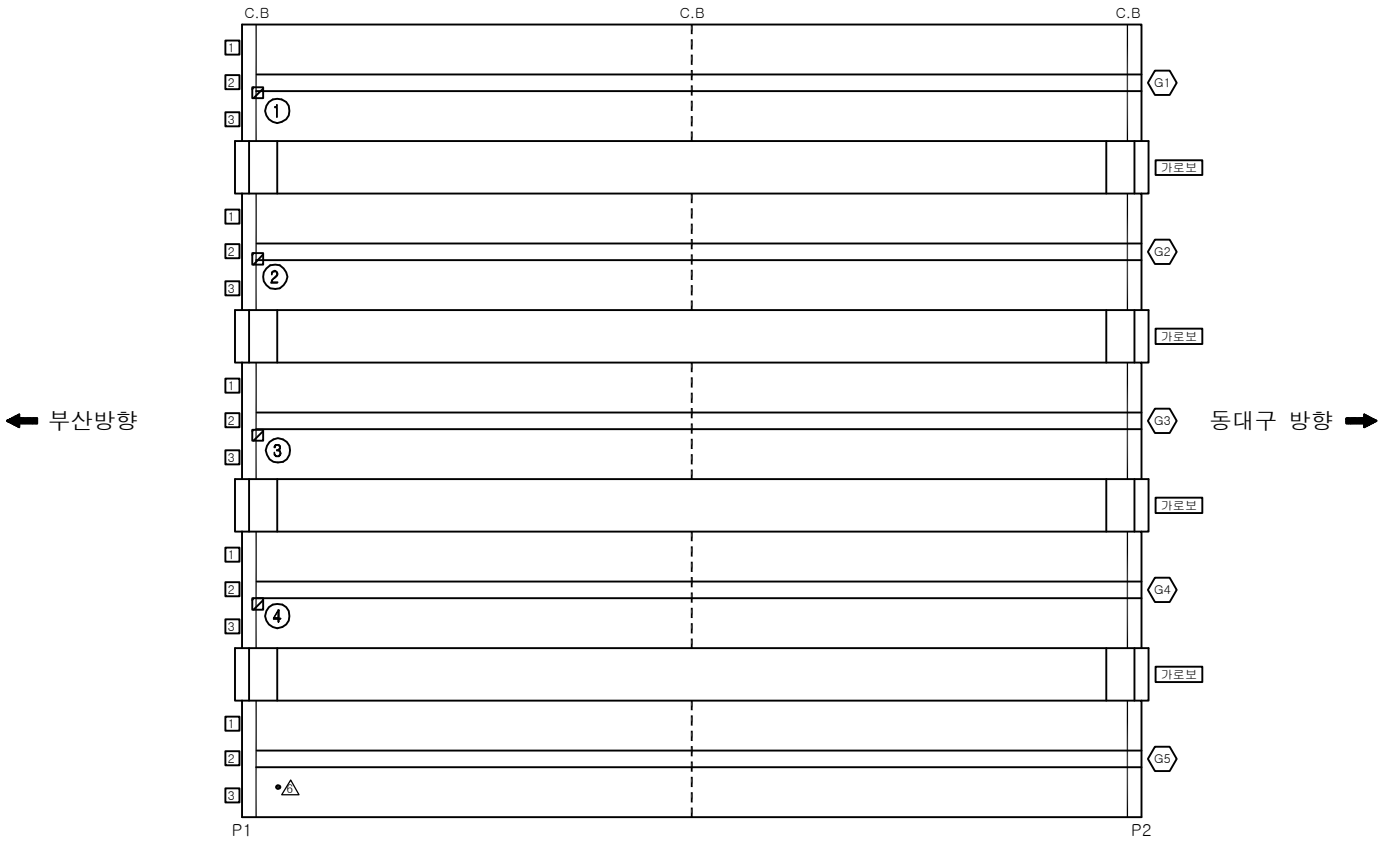[illegible][illegible]


SECTION

용역명	2016년 상반기 시설물 정기점검 용역
과업기간	2016. 04. 18 ~ 2016. 06. 30
발주처	 신대구부산고속도로주식회사
용역사	(주)위드이앤오
도면번호	006

ID:가천교(대구)-거더 S3

보수 이력	
	기존 규열
	신규 규열
	보수부위재규열
 	보수(기보수)
 	보수(11. 상반기)
 	보수(11. 하반기)
 	보수(12. 상반기)
 	보수(12. 하반기)
 	보수(13. 상반기)
 	보수(13. 하반기)
 	보수(14. 상반기)
 	보수(14. 하반기)
 	보수(15. 상반기)
 	보수(15. 하반기)


손 상 현 황 표

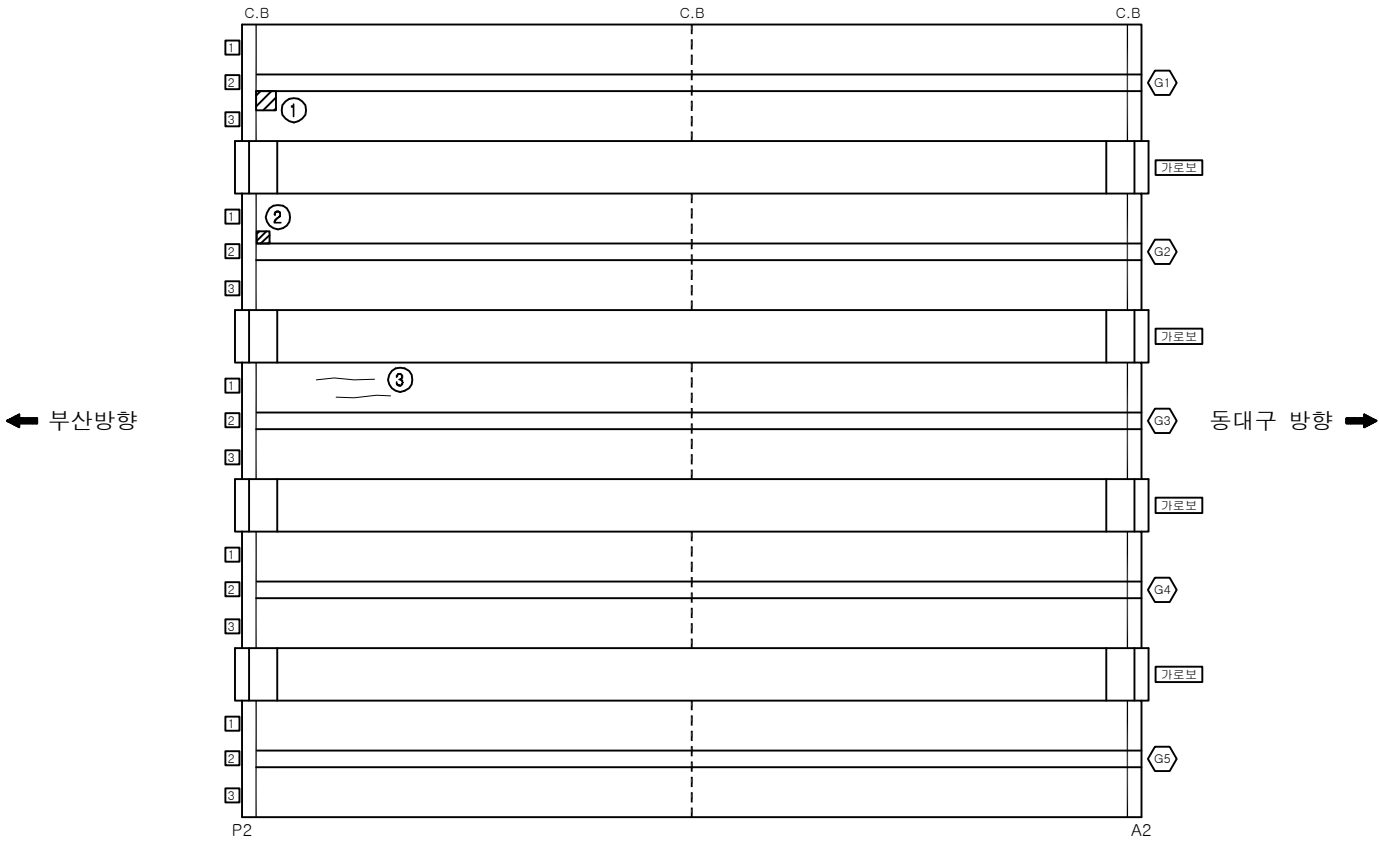[illegible]

KEY PLAN



SECTION

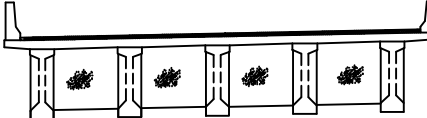



용역명	2016년 상반기 시설물 정기점검 용역
과업기간	2016. 04. 18 ~ 2016. 06. 30
발주처	 신대구부산고속도로주식회사
용역사	(주)위드이앤오
도면번호	007

 ID:가천교(대구)-교대 A1

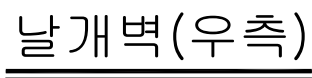

보 수 이 려	
	기 존 규 열
	신 규 규 열
	보수부위재규열
 	보 수(기보수)
 	보 수(1. 상반기)
 	보 수(11. 하반기)
 	보 수(12. 상반기)
 	보 수(12. 하반기)
 	보 수(13. 상반기)
 	보 수(13. 하반기)
 	보 수(14. 상반기)
 	보 수(14. 하반기)
 	보 수(15. 상반기)
 	보 수(15. 하반기)

[illegible]

주) 손상의 폭과 길이는 m 이며, 단 균열의 폭은 mm 임



SECTION


부산 방향


용역명	2016년 상반기 시설물 정기점검 용역
과업기간	2016. 04. 18 ~ 2016. 06. 30
발주처	 신대구부산고속도로주식회사
용역사	(주)위드이앤오
도면번호	008

 ID:가천교(대구)-교대 A2

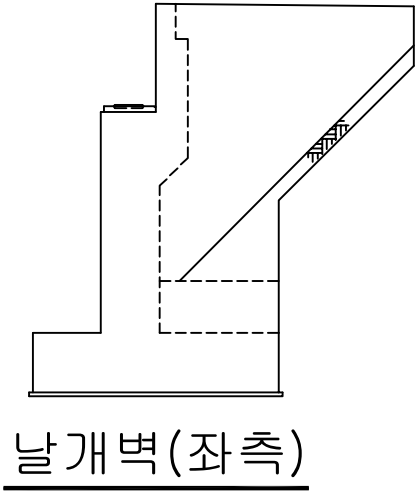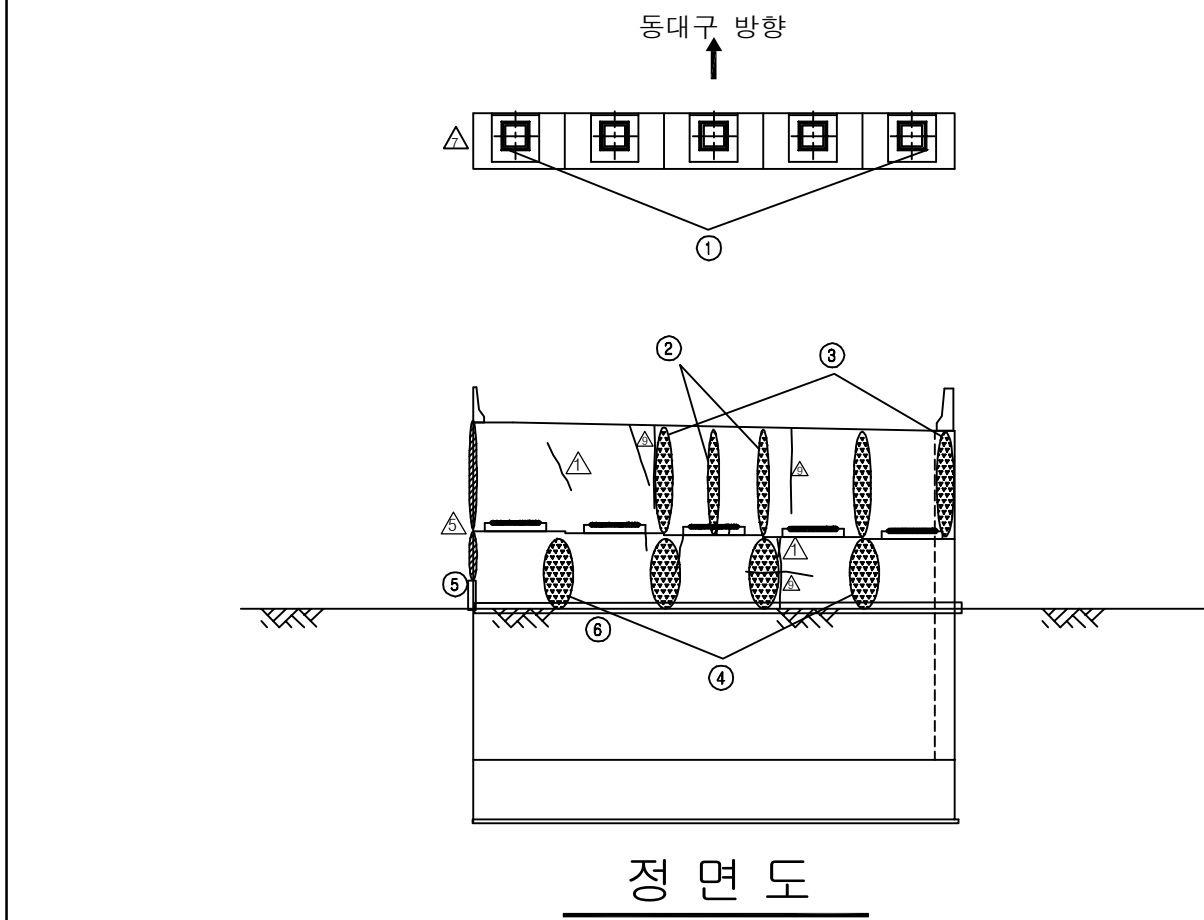

보 수 이 력	
	기 존 규 열
	신 규 규 열
	보수부위재규열
 	보 수(기보수)
 	보 수(1. 상반기)
 	보 수(11. 하반기)
 	보 수(12. 상반기)
 	보 수(12. 하반기)
 	보 수(13. 상반기)
 	보 수(13. 하반기)
 	보 수(14. 상반기)
 	보 수(14. 하반기)
 	보 수(15. 상반기)
 	보 수(15. 하반기)

[illegible]

주) 손상의 폭과 길이는 m 이며, 단 균열의 폭은 mm 임

KEY PLAN







SECTION

동대구 방향

① ② ③ ④ ⑤

용역명	2016년 상반기 시설물 정기점검 용역
과업기간	2016. 04. 18 ~ 2016. 06. 30
발주처	 신대구부산고속도로주식회사
용역사	(주)위드이앤오
도면번호	009

ID:가천교(대구)-교각 P1

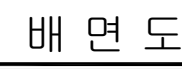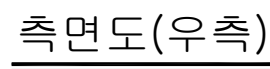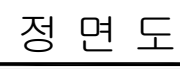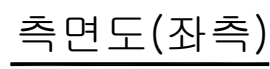

보 수 이 렵	
	기 존 규 역
	신 규 규 역
	보수부위재결합
	보 수(기보수)
	보 수(11. 상반기)
	보 수(11. 하반기)
	보 수(12. 상반기)
	보 수(12. 하반기)
	보 수(13. 상반기)
	보 수(13. 하반기)
	보 수(14. 상반기)
	보 수(14. 하반기)
	보 수(15. 상반기)
	보 수(15. 하반기)

[illegible]

주) 손상의 폭과 길이는 m 이며, 단 균열의 폭은 mm 임


SECTION


동대구

부산


용역명	2016년 상반기 시설물 정기점검 용역
과업기간	2016. 04. 18 ~ 2016. 06. 30
발주처	 신대구부산고속도로주식회사
용역사	(주)위드이앤오
도면번호	010

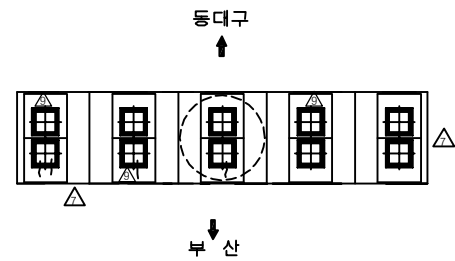


평면도

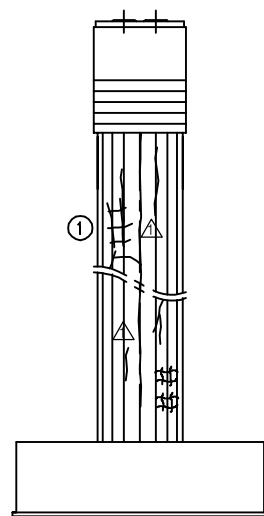


측면도(좌측)

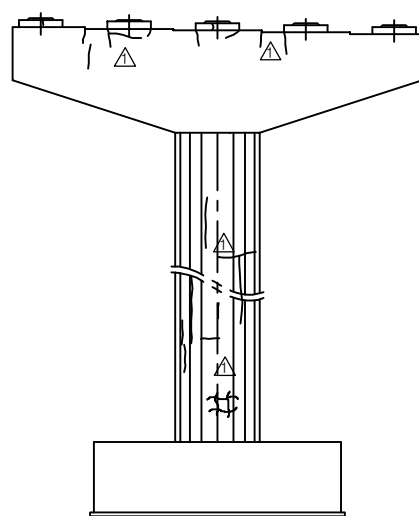

정면도

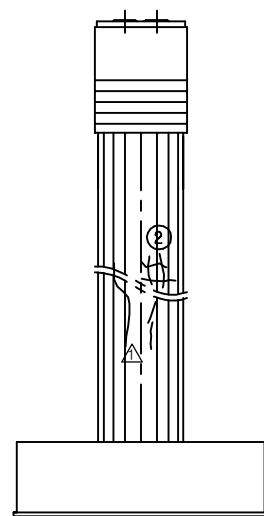

측면도(우측)

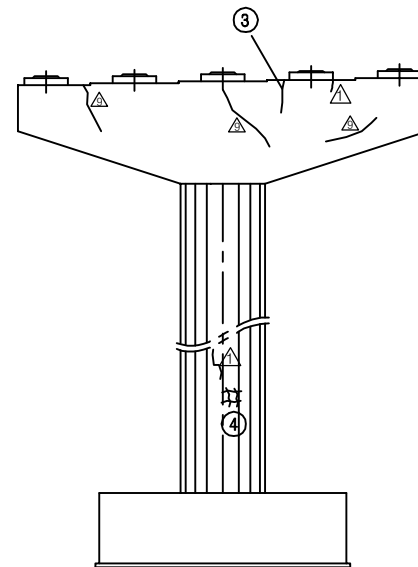


배면도

보 수 이 려	
	기 존 교 열
	신 규 교 열
	보수부위재교열
	보 수(기보수)
	보 수(11. 상반기)
	보 수(11. 하반기)
	보 수(12. 상반기)
	보 수(12. 하반기)
	보 수(13. 상반기)
	보 수(13. 하반기)
	보 수(14. 상반기)
	보 수(14. 하반기)
	보 수(15. 상반기)
	보 수(15. 하반기)


손상 현황 표

[illegible]

KEY PLAN

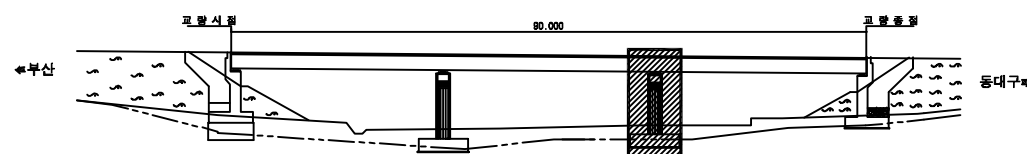

SECTION

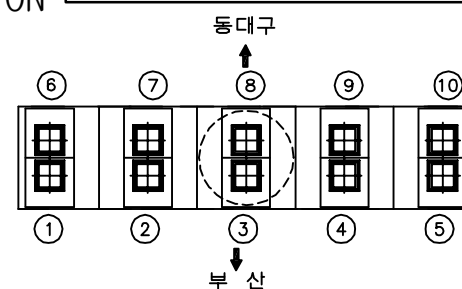


용역명	2016년 상반기 시설물 정기점검 용역
과업기간	2016. 04. 18 ~ 2016. 06. 30
발주처	 신대구부산고속도로주식회사
용역사	(주)위드이앤오
도면번호	011

10:가천교(부산)-교면포장

보 수 이 력	
	기 존 규 열
	신 규 규 열
	보 수부위재규열
	보 수(기보수)
	보 수(11. 상반기)
	보 수(11. 하반기)
	보 수(12. 상반기)
	보 수(12. 하반기)
	보 수(13. 상반기)
	보 수(13. 하반기)
	보 수(14. 상반기)
	보 수(14. 하반기)
	보 수(15. 상반기)
	보 수(15. 하반기)

손상 현황 표


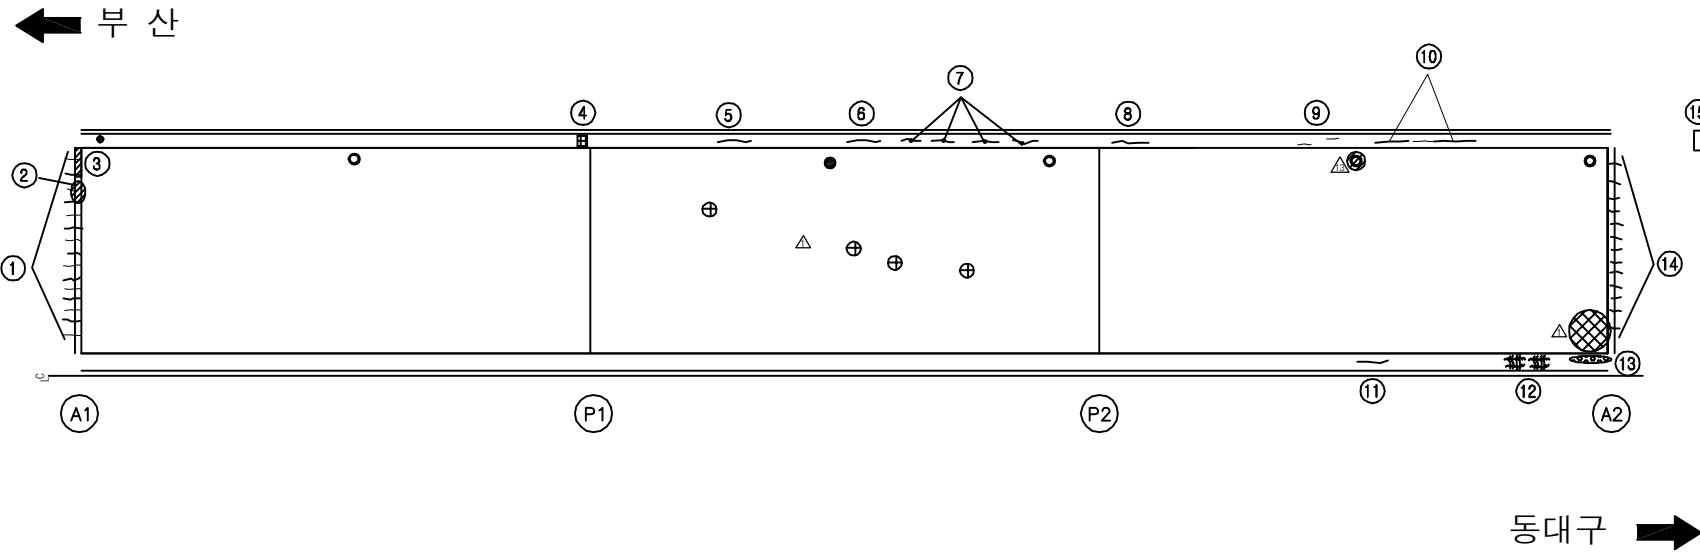
[illegible]

SECTION



용역명	2016년 상반기 시설물 정기점검 용역
과업기간	2016. 04. 18 ~ 2016. 06. 30
발주처	 신대구부산고속도로주식회사
용역사	(주)위드이앤오
도면번호	012

ID:가천교(부산)-바닥판하면 S1

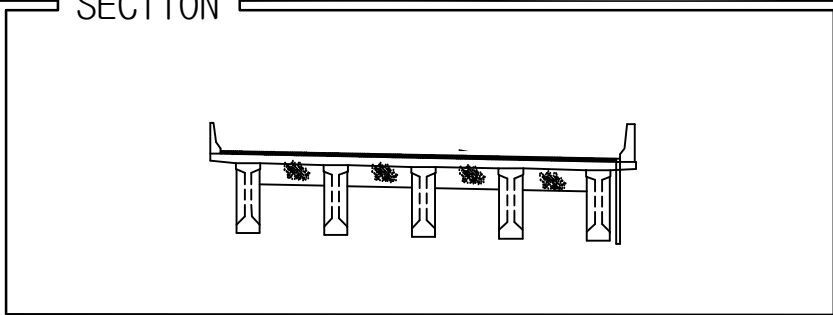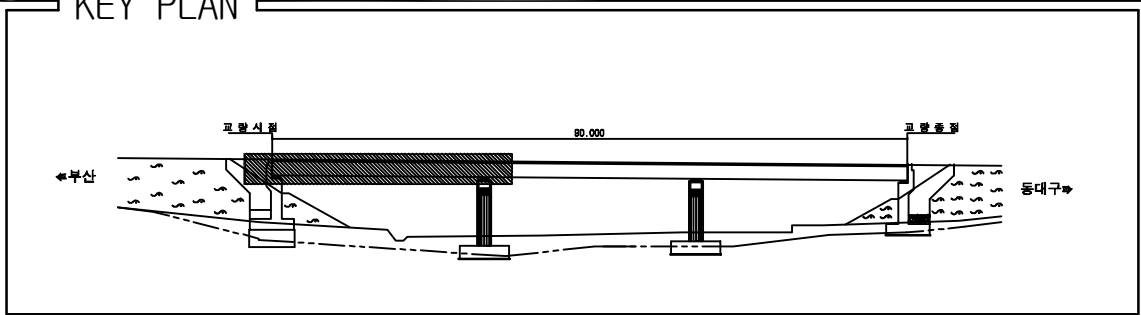[illegible]

용역명	2016년 상반기 시설물 정기점검 용역
과업기간	2016. 04. 18 ~ 2016. 06. 30
발주처	 신대구부산고속도로주식회사
용역사	(주)위드이앤오
도면번호	013


ID:가천교(부산)-바닥판하면 S2

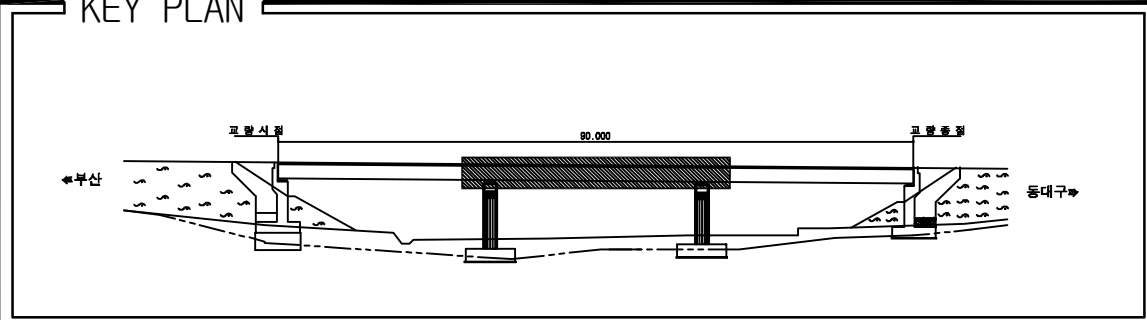

보 수 이 려	
	기 존 규 열
	신 규 규 열
	보수부위재규결
	보 수(기보수)
	보 수(11. 상반기)
	보 수(11. 하반기)
	보 수(12. 상반기)
	보 수(12. 하반기)
	보 수(13. 상반기)
	보 수(13. 하반기)
	보 수(14. 상반기)
	보 수(14. 하반기)
	보 수(15. 상반기)
	보 수(15. 하반기)

[illegible]


SECTION

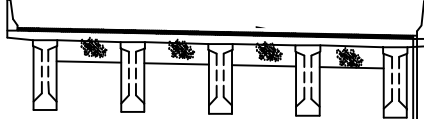

The drawing is a technical architectural section. It depicts a long, horizontal structure with a flat top surface. Below this surface, there are five vertical supports or columns. Each support has a rectangular base with a central vertical channel. Between the supports, there are decorative elements that look like stylized plants or bushes. The entire structure is enclosed within a rectangular frame, with a vertical line on the right side. The drawing is executed in black lines on a white background.

용역명	2016년 상반기 시설물 정기점검 용역
과업기간	2016. 04. 18 ~ 2016. 06. 30
발주처	 신대구부산고속도로주식회사
용역사	(주)위드이앤오
도면번호	014

ID:가천교(부산)-바닥판하면 S3

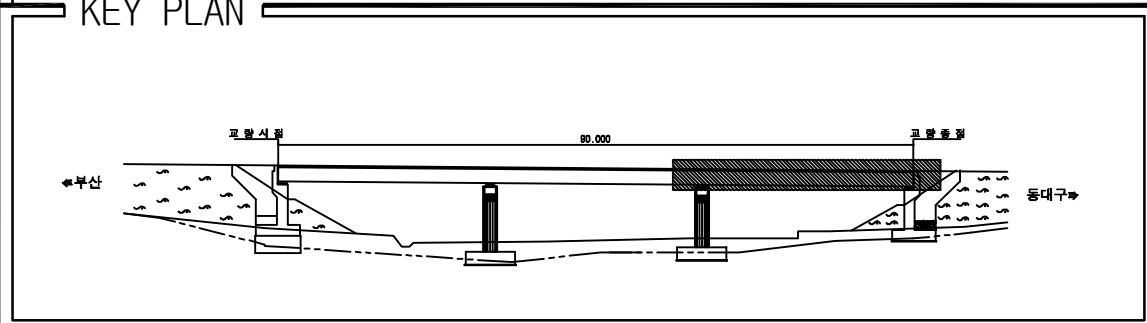

보 수 이 려	
	기 존 규 열
	신 규 규 열
	보수부위재규결
	보 수(기보수)
	보 수(11. 상반기)
	보 수(11. 하반기)
	보 수(12. 상반기)
	보 수(12. 하반기)
	보 수(13. 상반기)
	보 수(13. 하반기)
	보 수(14. 상반기)
	보 수(14. 하반기)
	보 수(15. 상반기)
	보 수(15. 하반기)


[illegible]

SECTION

용역명	2016년 상반기 시설물 정기점검 용역
과업기간	2016. 04. 18 ~ 2016. 06. 30
발주처	 신대구부산고속도로주식회사
용역사	(주)위드이앤오
도면번호	015

ID:가천교(부산)-거더 S1

보수 이력	
	기존 규열
	신규 규열
	보수부위재규열
	보수(기보수)
	보수(11. 상반기)
	보수(11. 하반기)
	보수(12. 상반기)
	보수(12. 하반기)
	보수(13. 상반기)
	보수(13. 하반기)
	보수(14. 상반기)
	보수(14. 하반기)
	보수(15. 상반기)
	보수(15. 하반기)

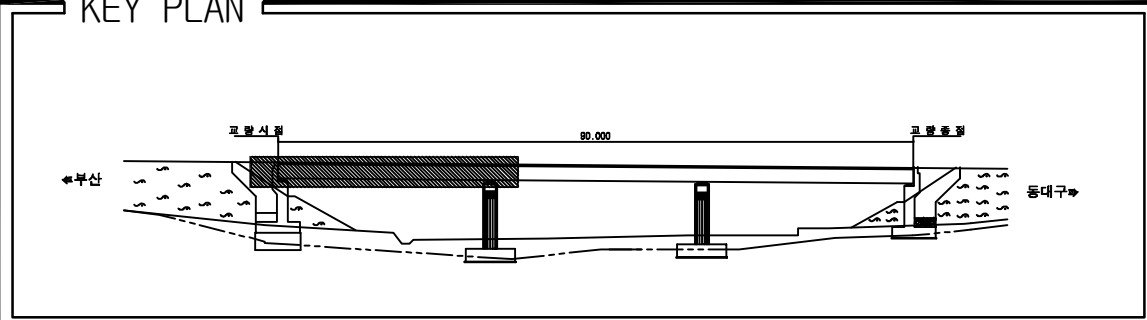[illegible]

SECTION



용역명	2016년 상반기 시설물 정기점검 용역
과업기간	2016. 04. 18 ~ 2016. 06. 30
발주처	 신대구부산고속도로주식회사
용역사	(주)위드이앤오
도면번호	016

ID:가천교(부산)-거더 S2

보 수 이 려	
	기 준 규 열
	신 규 규 열
	보수부위재규열
 	보 수 (기보수)
 	보 수 (11. 상반기)
 	보 수 (11. 하반기)
 	보 수 (12. 상반기)
 	보 수 (12. 하반기)
 	보 수 (13. 상반기)
 	보 수 (13. 하반기)
 	보 수 (14. 상반기)
 	보 수 (14. 하반기)
 	보 수 (15. 상반기)
 	보 수 (15. 하반기)


손 상 현 황 표

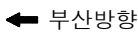[illegible]

KEY PLAN


SECTION

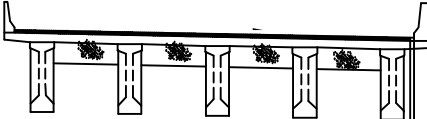

용역명	2016년 상반기 시설물 정기점검 용역
과업기간	2016. 04. 18 ~ 2016. 06. 30
발주처	 신대구부산고속도로주식회사
용역사	(주)위드이앤오
도면번호	017

ID:가천교(부산)-거더 S3

보 수 이 려	
	기 존 규 열
	신 규 규 열
	보 수부위재규열
	보 수(기보수)
	보 수(11. 상반기)
	보 수(11. 하반기)
	보 수(12. 상반기)
	보 수(12. 하반기)
	보 수(13. 상반기)
	보 수(13. 하반기)
	보 수(14. 상반기)
	보 수(14. 하반기)
	보 수(15. 상반기)
	보 수(15. 하반기)

[illegible]


동대구 방향 ➡

SECTION


용역명	2016년 상반기 시설물 정기점검 용역
과업기간	2016. 04. 18 ~ 2016. 06. 30
발주처	 신대구부산고속도로주식회사
용역사	(주)위드이앤오
도면번호	018

ID:가천교(부산)-교대 A1

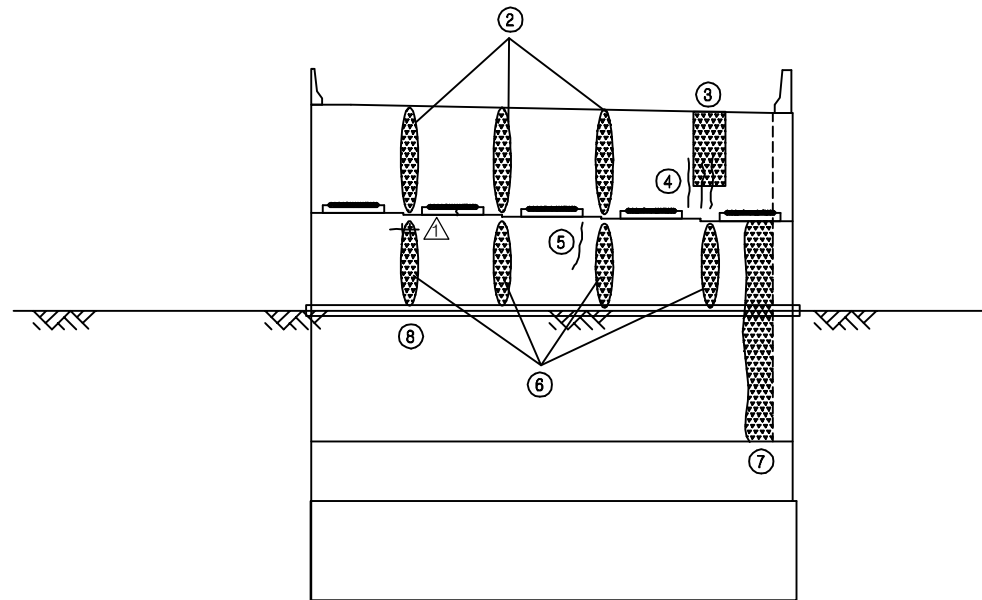



보수 이력	
	기존 규열
	신규 규열
	보수부위재규열
 	보수(기보수)
 	보수(11. 상반기)
 	보수(11. 하반기)
 	보수(12. 상반기)
 	보수(12. 하반기)
 	보수(13. 상반기)
 	보수(13. 하반기)
 	보수(14. 상반기)
 	보수(14. 하반기)
 	보수(15. 상반기)
 	보수(15. 하반기)

[illegible]

주) 손상의 폭과 길이는 m 이며, 단 균열의 폭은 mm 임

KEY PLAN

교량시공

80,000

교량종점

동대구역

SECTION

부산 방향


용역명	2016년 상반기 시설물 정기점검 용역
과업기간	2016. 04. 18 ~ 2016. 06. 30
발주처	 신대구부산고속도로주식회사
용역사	(주)위드이앤오
도면번호	019

ID:가천교(부산)-교대 A2

날개벽(좌측)

①

정 면 도

① ② ③ ④ ⑤

손상 현황 표

[illegible]

주) 손상의 폭과 길이는 m 이며, 단 균열의 폭은 mm 임

SECTION

동대구 방향

① ② ③ ④ ⑤

용역명	2016년 상반기 시설물 정기점검 용역
-----	-----------------------


과업기간	2016. 04. 18 ~ 2016. 06. 30
------	-----------------------------

발 주 처	 신대구부산고속도로주식회사
-------	---





용 포 사	(주)위드이앤오
-------	----------


도면번호	020
------	-----

ID:가천교(부산)-교각 P1

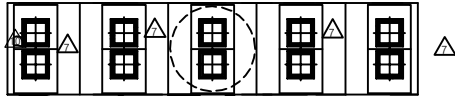

평면도

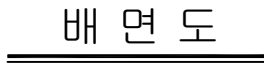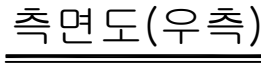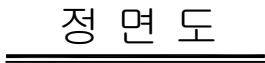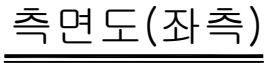

 
보 수 이 려	
	기 존 규 열
	신 규 규 열
	보수부위재규열
 	보 수(기보수)
 	보 수(1. 상반기)
 	보 수(11. 하반기)
 	보 수(12. 상반기)
 	보 수(12. 하반기)
 	보 수(13. 상반기)
 	보 수(13. 하반기)
 	보 수(14. 상반기)
 	보 수(14. 하반기)
 	보 수(15. 상반기)
 	보 수(15. 하반기)

손상 현황 표


[illegible]

주) 손상의 폭과 길이는 m 이며, 단 균열의 폭은 mm 임


KEY PLAN

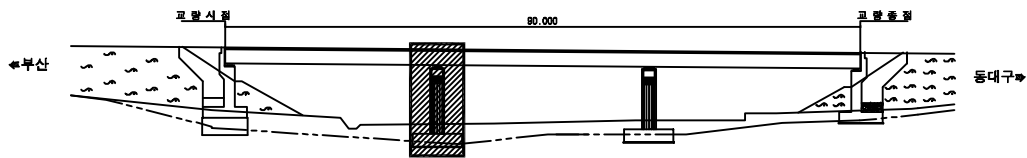


SECTION

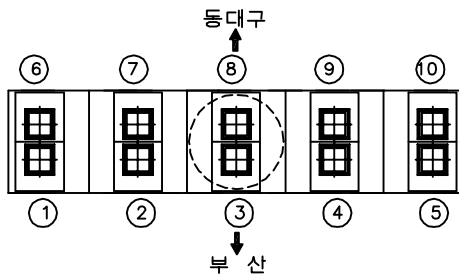


용역명	2016년 상반기 시설물 정기점검 용역
과업기간	2016. 04. 18 ~ 2016. 06. 30
발주처	 신대구부산고속도로주식회사
용역사	(주)위드이앤오
도면번호	021

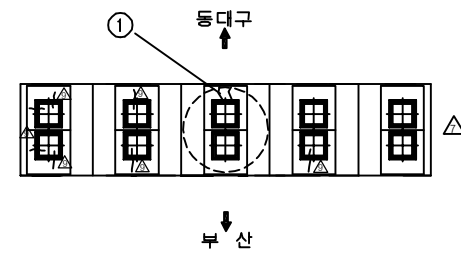


평면도

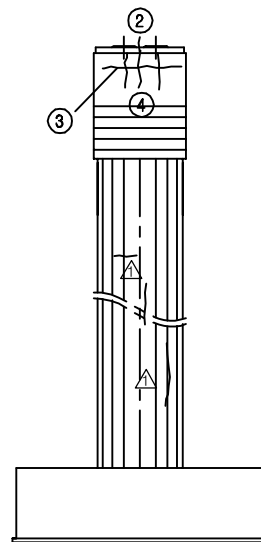


측면도(좌측)

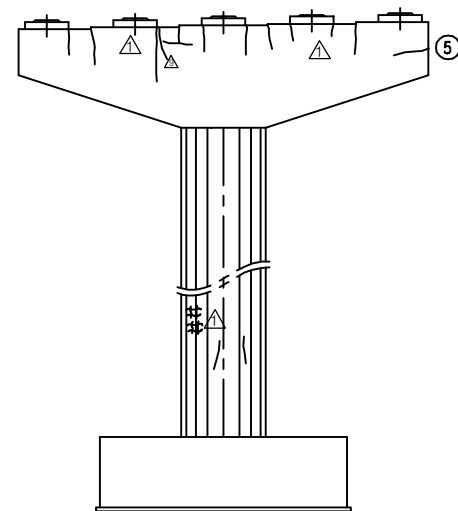








정면도

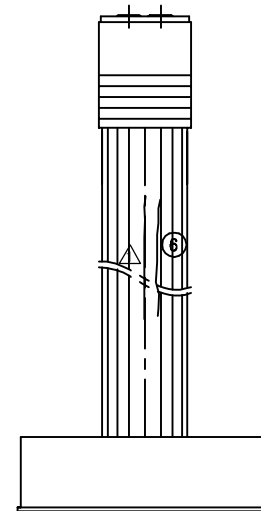

측면도(우측)

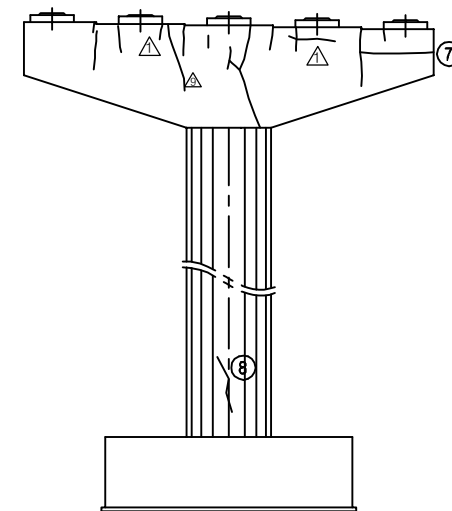


배면도

       보 수 이 력	
	기 존 규 열
	신 규 규 열
	보수부위재규열
 	보 수 (기보수)
 	보 수 (11. 상반기)
 	보 수 (11. 하반기)
 	보 수 (12. 상반기)
 	보 수 (12. 하반기)
 	보 수 (13. 상반기)
 	보 수 (13. 하반기)
 	보 수 (14. 상반기)
 	보 수 (14. 하반기)
 	보 수 (15. 상반기)
 	보 수 (15. 하반기)


손상 현황 표

[illegible]

KEY PLAN

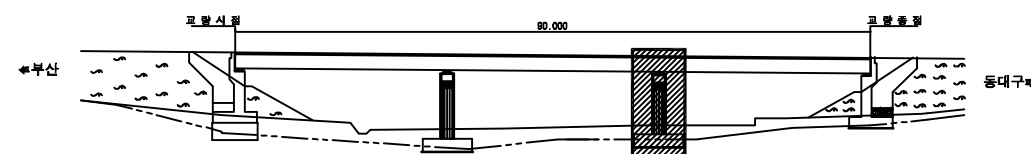

SECTION

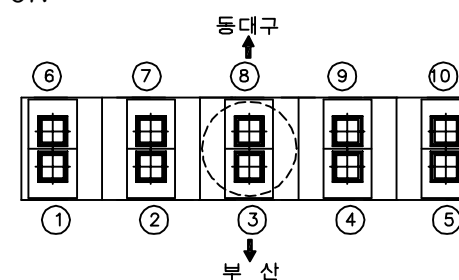

용역명	2016년 상반기 시설물 정기점검 용역
과업기간	2016. 04. 18 ~ 2016. 06. 30
발주처	 신대구부산고속도로주식회사
용역사	(주)위드이앤오
도면번호	022

5. 동대구 IC교

■ 대구

구 분			손 상 현 황		단 위	경 간 별 수 량		합 계	비 고
						S1			
상 부 구 조	교면포장		아스콘 균열		M (개소)	5.0 (2)	5 (2)		
			라벨링		M ² (개소)	1.5 (2)	1.5 (2)		
	콘크리트 난간		균열	0.3mm미만	M (개소)	8.5 (16)	8.5 (16)		
				0.3mm이상	M (개소)	1.0 (1)	1 (1)		
			백태		M ² (개소)	0.03 (1)	0.03 (1)		
	바닥판 하면		접합부 누수흔적		M ² (개소)	0.05 (1)	0.05 (1)		
	신축 이음	후타재	균열	0.3mm미만	M (개소)	9.6 (28)	9.6 (28)		
			접속부 이격		M (개소)	12.0 (2)	12 (2)		
		본체	단차		M (개소)	10.0 (1)	10 (1)		
배수시설			배수관 연결부 누수		개소	1	1		
구 분			손 상 현 황		단 위	지 점 별 수 량		합 계	비 고
						A1	A2		
하 부 구 조	교대		균열	0.3mm미만	M (개소)	- (2)	1.1 (2)	1.1 (2)	
			누수흔적, 체수		M ² (개소)	1.5 (2)	0.36 (1)	1.86 (3)	
			실란트 손상		M (개소)	2.0 (1)	2.0 (1)	4 (2)	
	교량받침		받침콘크리트 균열	0.3mm미만	M (개소)	- (3)	0.3 (3)	0.3 (3)	
부속시설			차수관 앵커 탈락		개소	-	1	1	
			교대 배수로 손상		개소	-	1	1	



■ 부산

구 분			손 상 현 황		단 위	경 간 별 수 량		합 계	비 고
						S1			
상 부 구 조	콘크리트 난간		균열	0.3mm미만	M (개소)	6.5 (13)	6.5 (13)		
			백태		M ² (개소)	2.1 (8)	2.1 (8)		
	신축 이음	후타재	균열	0.3mm미만	M (개소)	13.2 (33)	13.2 (33)		
				0.3mm이상	M (개소)	6.8 (17)	6.8 (17)		
		본체	이물질퇴적		M (개소)	1.0 (1)	1.0 (1)		
			단차		M (개소)	10.0 (1)	10 (1)		
	주형		균열	0.3mm미만	M (개소)	0.2 (1)	0.2 (1)		
구 분			손 상 현 황		단 위	지 점 별 수 량		합 계	비 고
						A1	A2		
하부 구조	교대		누수흔적, 체수		M ² (개소)	1.5 (3)	0.32 (1)	1.82 (4)	
	교량받침		받침콘크리트 균열	0.3mm미만	M (개소)	- (3)	0.3 (3)	0.3 (3)	
부속시설			차수판 앵커, 볼트 탈락		개소	4	-	4	
			교대 배수로 손상		개소	-	1	1	



(주) 위 드 이 앤 오




Project Title

2016년 상반기 시설물 정기점검 용역

Drawing Title

동대구IC교(부산) 손상물량표

Note

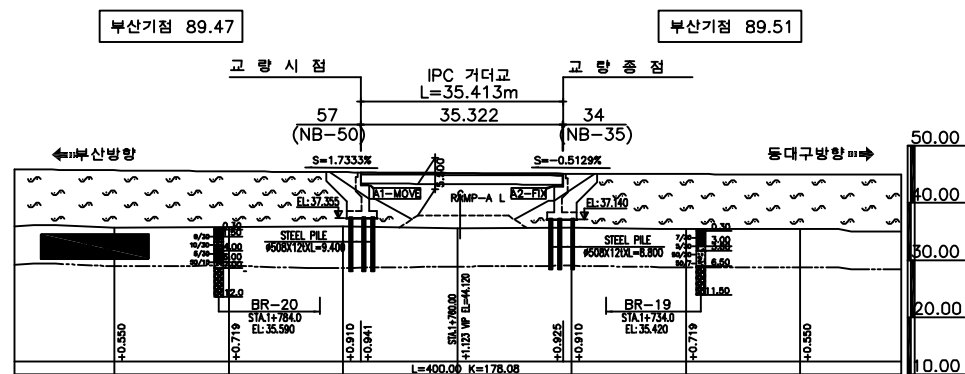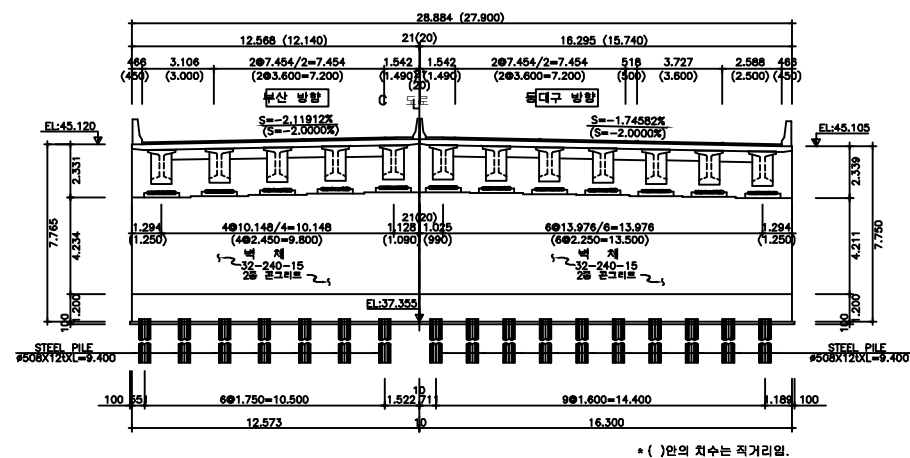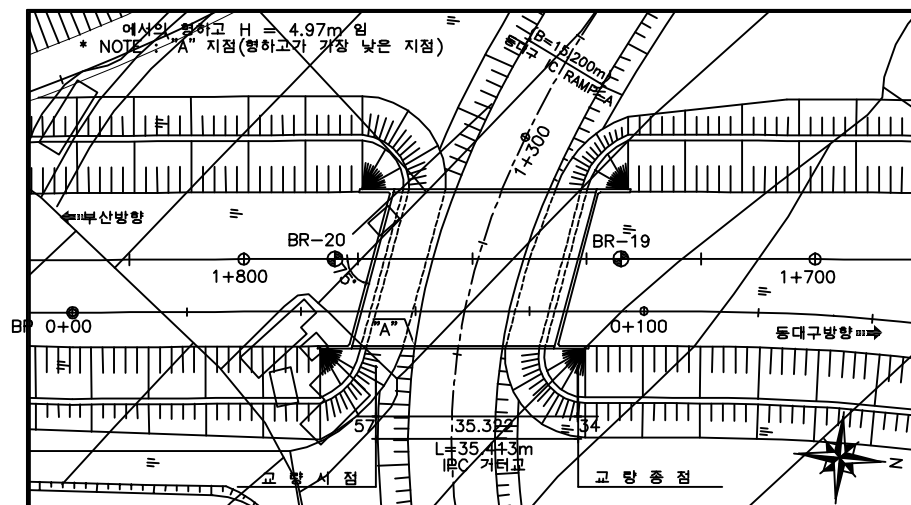

(주)워드이앤오

Project Title	2016년 상반기 시설물 정기점검 용역
---------------	-----------------------


Drawing Title	동대구IC교 평면도, 종·횡단면도
---------------	--------------------

	Note
--	-------------


■ 교량의 기호 정의

구 분	사 용 기 호	정 의
경 간	Sa	경간번호 (제 a 번째 span)
주 형	Ga (ST&PSC Box &PSC Beam)	Girder & Beam 주형번호 (제 a 번째 주형)
	Ca	Cross Beam 번호(a번째 주형번호)
교좌 장치	SHa,b	교좌 장치 번호(제 a 번째 교각의 b번째 Shoe)
교 대	Aa	교대 번호(제 a번째 Abutment)
배 수 구	Da	배수구 번호(제 a 번째 Drainage)
신축 이음	EJa	신축이음 번호 (Expension Joint : A1 ⇒ A2 진행방향)

- 부산측(A1-시점)에서 대구측(A2-중점) 방향으로 일련번호 증가
- 부산측(A1-시점)에서 대구측(A2-중점) 바라보았을때 좌측에서 우측으로 일련번호 증가

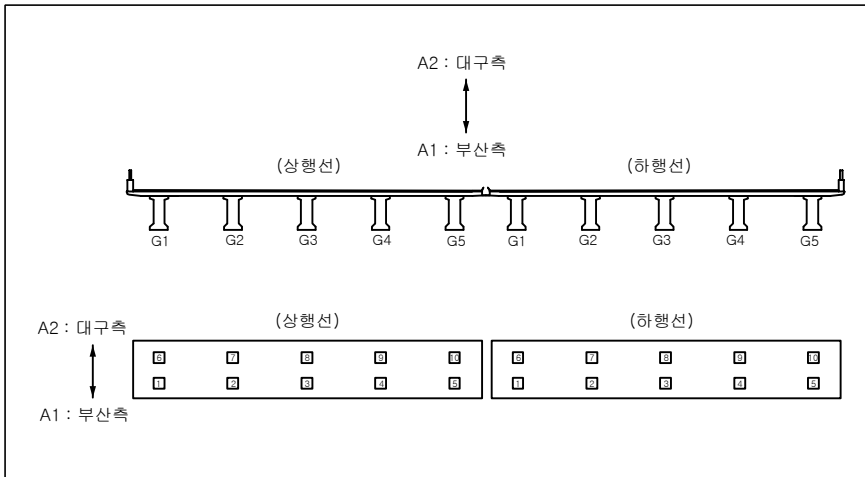[illegible]

ID:동대구IC교(대구)-교면포장

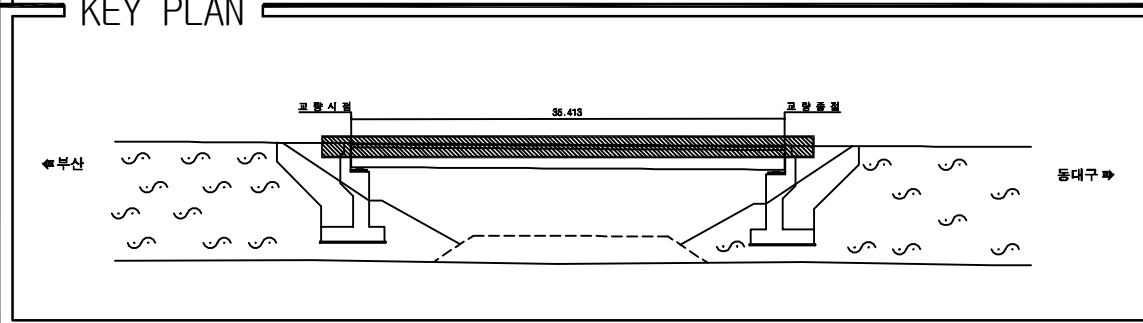

보 수 이 력	
	기 존 규 열
	신 규 규 열
	보수부위재규열
	보 수(기보수)
	보 수(1. 상반기)
	보 수(11. 하반기)
	보 수(12. 상반기)
	보 수(12. 하반기)
	보 수(13. 상반기)
	보 수(13. 하반기)
	보 수(14. 상반기)
	보 수(14. 하반기)
	보 수(15. 상반기)
	보 수(15. 하반기)

[illegible]

SECTION

E

용역명	2016년 상반기 시설물 정기점검 용역
과업기간	2016. 04. 18 ~ 2016. 06. 30
발주처	 신대구부산고속도로주식회사
용역사	(주)위드이앤오
도면번호	001


ID: 동대구IC교(대구)-바닥판하면

보수 이력	
	기존 규열
	신규 규열
	보수부위재규열
 	보수(기보수)
 	보수(11. 상반기)
 	보수(11. 하반기)
 	보수(12. 상반기)
 	보수(12. 하반기)
 	보수(13. 상반기)
 	보수(13. 하반기)
 	보수(14. 상반기)
 	보수(14. 하반기)
 	보수(15. 상반기)
 	보수(15. 하반기)


손 상 현 황 표

[illegible]


주) 손상의 폭과 길이는 m 이며, 단 균열의 폭은 mm 임

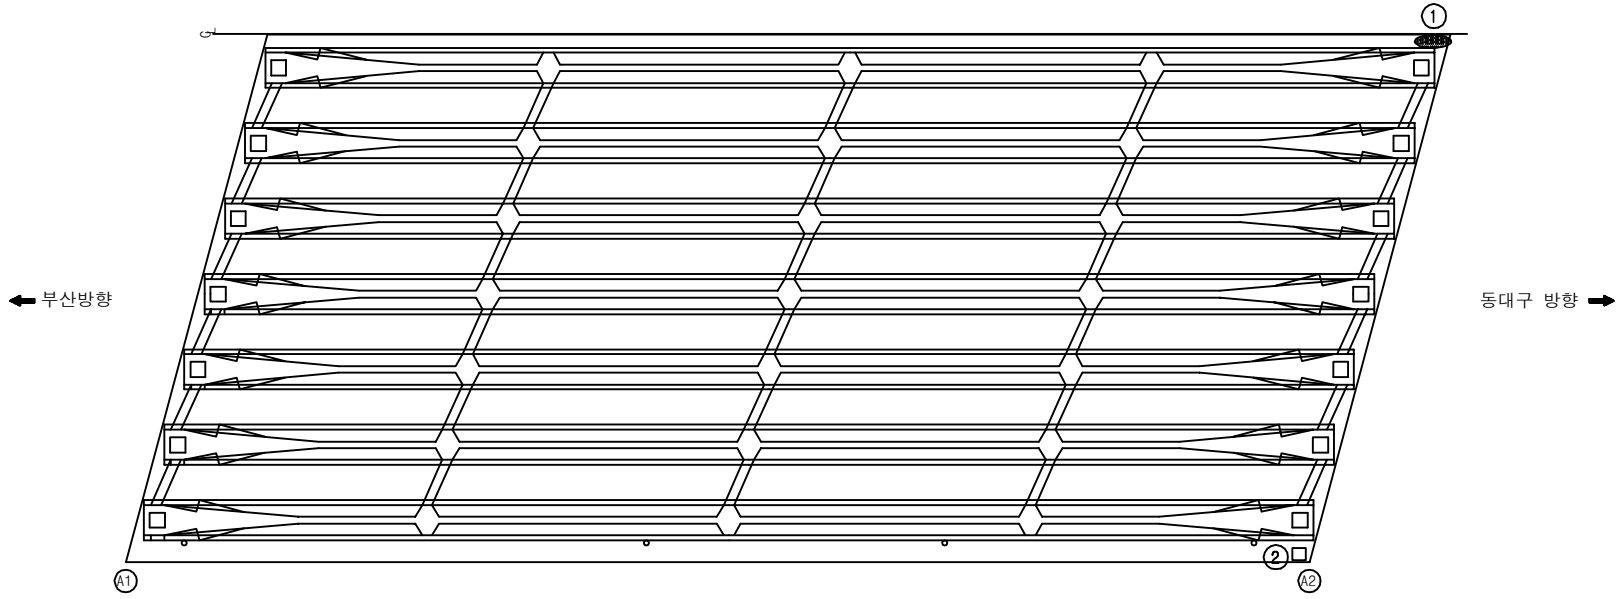

KEY PLAN


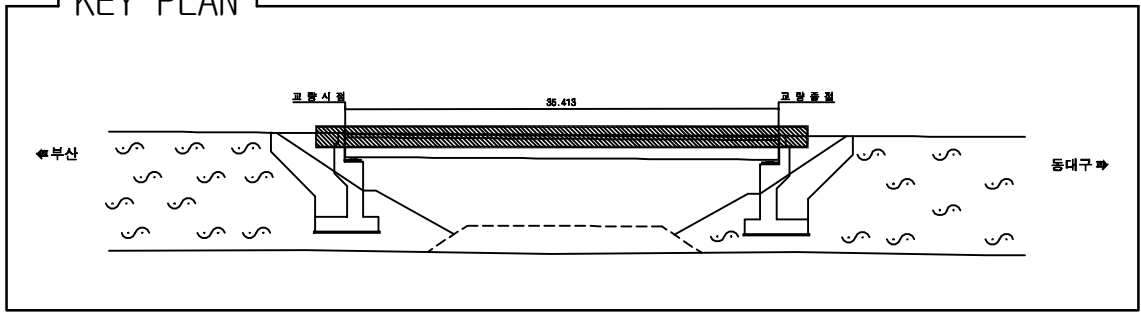


SECTION

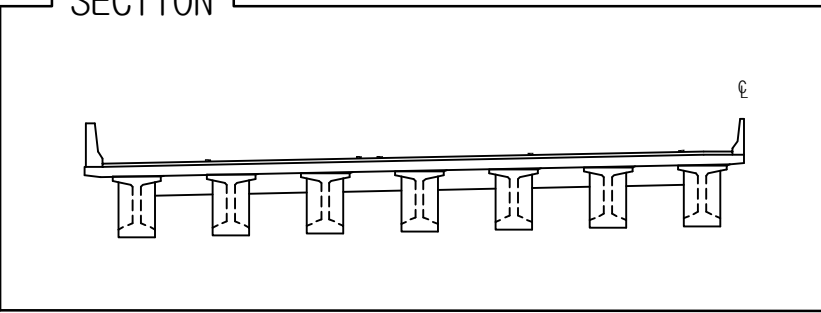



용역명	2016년 상반기 시설물 정기점검 용역
과업기간	2016. 04. 18 ~ 2016. 06. 30
발주처	 신대구부산고속도로주식회사
용역사	(주)위드이앤오
도면번호	002

ID:동대구IC교(대구)-거더

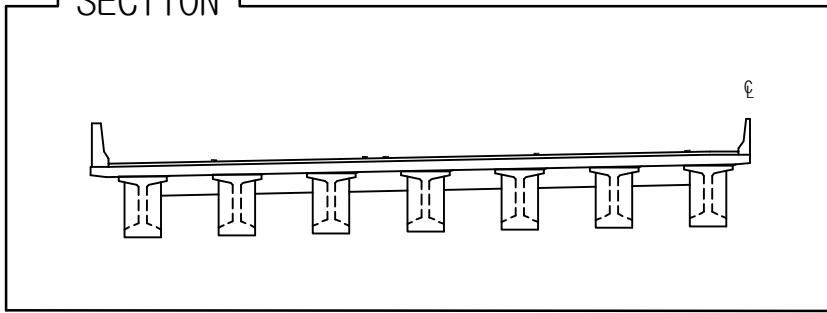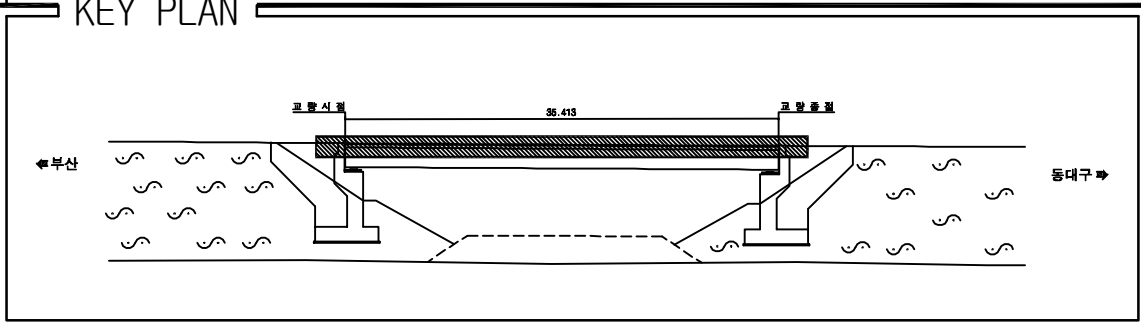
[illegible]

용역명	2016년 상반기 시설물 정기점검 용역
과업기간	2016. 04. 18 ~ 2016. 06. 30
발주처	 신대구부산고속도로주식회사
용역사	(주)위드이앤오
도면번호	003

ID:동대구IC교(대구)-교대 A1

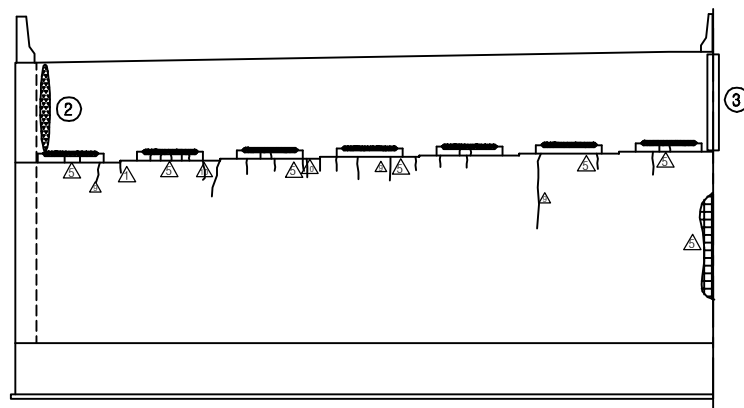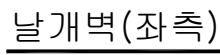

정 면 도

 보 수 이 려	
	기 존 규 열
	신 규 규 열
	보수부위재규열
 	보 수(기보수)
 	보 수(1. 상반기)
 	보 수(11. 하반기)
 	보 수(12. 상반기)
 	보 수(12. 하반기)
 	보 수(13. 상반기)
 	보 수(13. 하반기)
 	보 수(14. 상반기)
 	보 수(14. 하반기)
 	보 수(15. 상반기)
 	보 수(15. 하반기)

손상 현황 표

[illegible]

주) 손상의 폭과 길이는 m 이며, 단 균열의 폭은 mm 임

KEY PLAN


SECTION

부산 방향



용역명	2016년 상반기 시설물 정기점검 용역
과업기간	2016. 04. 18 ~ 2016. 06. 30
발주처	 신대구부산고속도로주식회사
용역사	(주)위드이앤오
도면번호	004


ID:동대구IC교(대구)-교대 A2

보 수 이 려	
	기 준 규 열
	신 규 규 열
	보수부위재규열
	보 수(기보수)
	보 수(11. 상반기)
	보 수(11. 하반기)
	보 수(12. 상반기)
	보 수(12. 하반기)
	보 수(13. 상반기)
	보 수(13. 하반기)
	보 수(14. 상반기)
	보 수(14. 하반기)
	보 수(15. 상반기)
	보 수(15. 하반기)


손 상 현 황 표

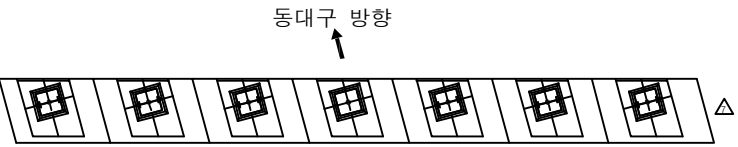[illegible]

⑥* 측면 배수로 파손
⑦* 차수판 앵커 탈락(1EA)

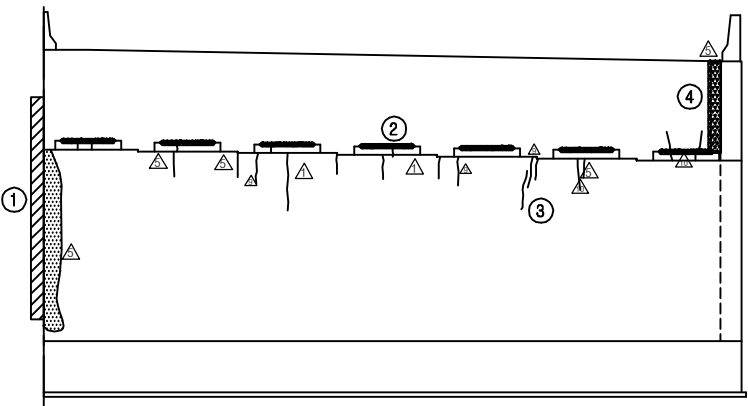

정 면 도

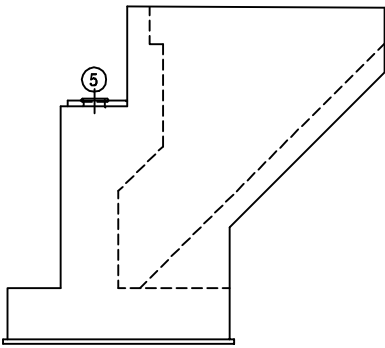

날개벽(우측)


SECTION

동대구 방향

1 2 3 4 5 6 7

용역명	2016년 상반기 시설물 정기점검 용역
과업기간	2016. 04. 18 ~ 2016. 06. 30
발주처	 신대구부산고속도로주식회사
용역사	(주)위드이앤오
도면번호	005

ID:동대구IC교(부산)-교면포장

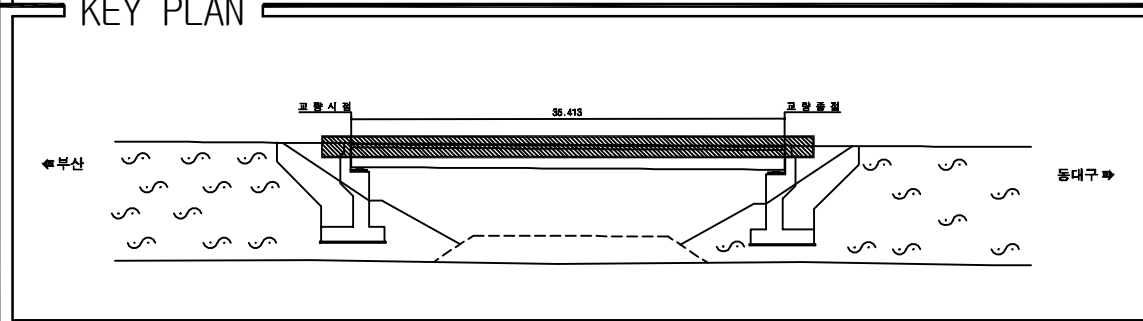


보 수 이 려	
	기 존 규 열
	신 규 규 열
	보수부위재규결
	보 수(기보수)
	보 수(11. 상반기)
	보 수(11. 하반기)
	보 수(12. 상반기)
	보 수(12. 하반기)
	보 수(13. 상반기)
	보 수(13. 하반기)
	보 수(14. 상반기)
	보 수(14. 하반기)
	보 수(15. 상반기)
	보 수(15. 하반기)

[illegible]

용역명	2016년 상반기 시설물 정기점검 용역
과업기간	2016. 04. 18 ~ 2016. 06. 30
발주처	 신대구부산고속도로주식회사
용역사	(주)위드이앤오
도면번호	006

SECTION

ID:동대구IC교(부산)-바닥판하면

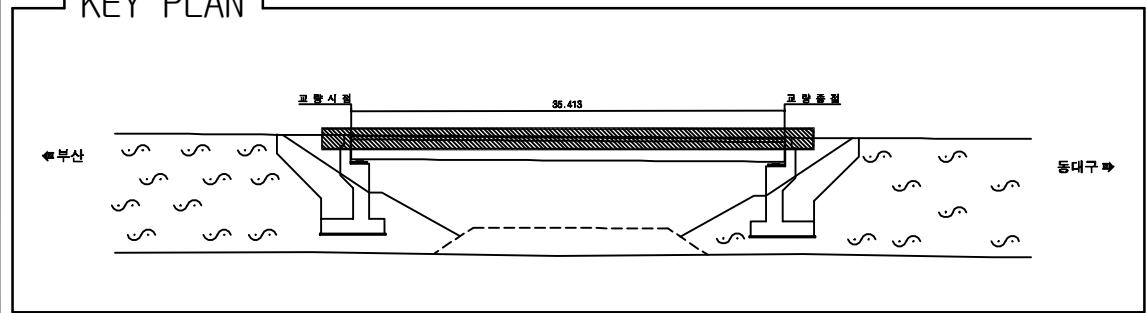

보 수 이 려	
	기 존 규 열
	신 규 규 열
	보수부위재규결
	보 수(기보수)
	보 수(11. 상반기)
	보 수(11. 하반기)
	보 수(12. 상반기)
	보 수(12. 하반기)
	보 수(13. 상반기)
	보 수(13. 하반기)
	보 수(14. 상반기)
	보 수(14. 하반기)
	보 수(15. 상반기)
	보 수(15. 하반기)



[illegible]

SECTION

A technical architectural section drawing of a bridge. The drawing shows a horizontal beam supported by five vertical piers. The piers are rectangular with a central vertical slot. The beam has a slight upward curve. At the far left and right ends of the beam, there are vertical supports or abutments. A small letter 'C' is positioned above the first pier on the left.

용역명	2016년 상반기 시설물 정기점검 용역
과업기간	2016. 04. 18 ~ 2016. 06. 30
발주처	 신대구부산고속도로주식회사
용역사	(주)위드이앤오
도면번호	007

ID:동대구IC교(부산)-거더

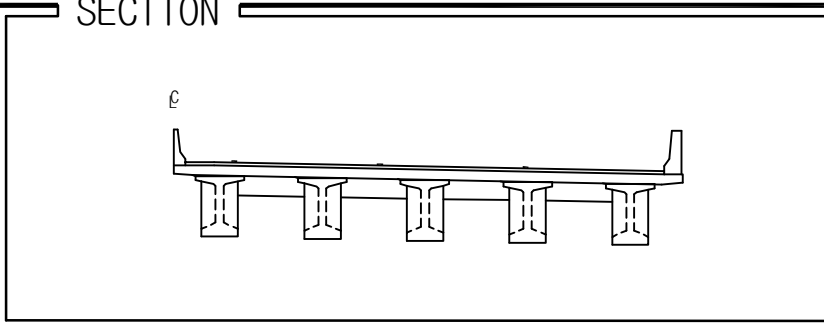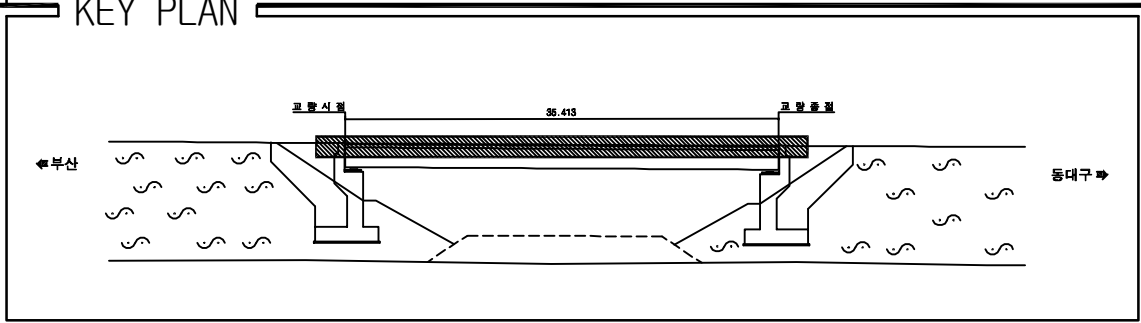
[illegible]

용역명	2016년 상반기 시설물 정기점검 용역
과업기간	2016. 04. 18 ~ 2016. 06. 30
발주처	 신대구부산고속도로주식회사
용역사	(주)위드이앤오
도면번호	008



ID:동대구IC교(부산)-교대 A1

보수 이력	
	기존 규열
	신규 규열
	보수부위재규열
 	보수(기보수)
 	보수(11. 상반기)
 	보수(11. 하반기)
 	보수(12. 상반기)
 	보수(12. 하반기)
 	보수(13. 상반기)
 	보수(13. 하반기)
 	보수(14. 상반기)
 	보수(14. 하반기)
 	보수(15. 상반기)
 	보수(15. 하반기)


손 상 현 황 표

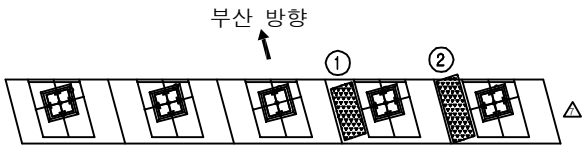[illegible]


⑤ * 차수판 앵커 탈락(3EA)

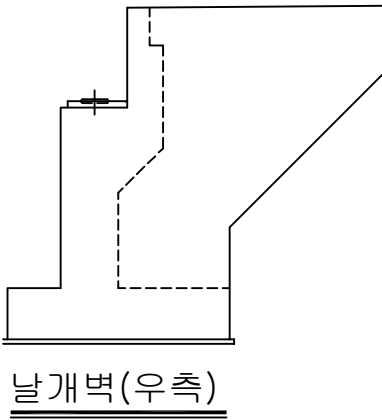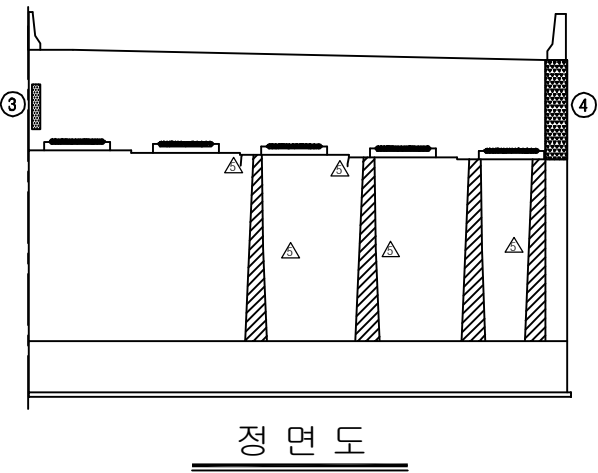

KEY PLAN


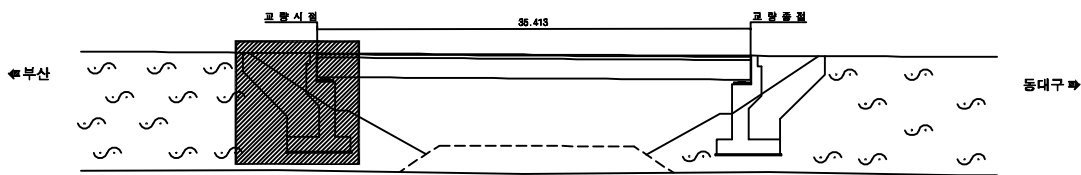


SECTION _____

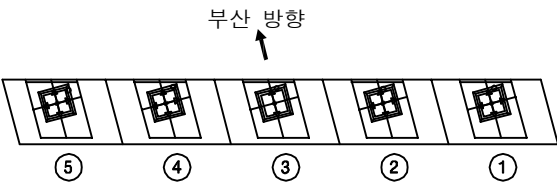

용역명	2016년 상반기 시설물 정기점검 용역
과업기간	2016. 04. 18 ~ 2016. 06. 30
발주처	 신대구부산고속도로주식회사
용역사	(주)위드이앤오
도면번호	009

ID:동대구IC교(부산)-교대 A2

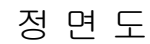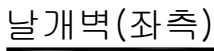

보 수 이 려	
	기 존 규 열
	신 규 규 열
	보수부위재규열
 	보 수 (기보수)
 	보 수 (11. 상반기)
 	보 수 (11. 하반기)
 	보 수 (12. 상반기)
 	보 수 (12. 하반기)
 	보 수 (13. 상반기)
 	보 수 (13. 하반기)
 	보 수 (14. 상반기)
 	보 수 (14. 하반기)
 	보 수 (15. 상반기)
 	보 수 (15. 하반기)

[illegible]

주) 손상의 폭과 길이는 m 이며, 단 균열의 폭은 mm 임

KEY PLAN

교량시공 88.413 교량유지

동대구구

부산

SECTION

동대구 방향

1 2 3 4 5

용역명	2016년 상반기 시설물 정기점검 용역
과업기간	2016. 04. 18 ~ 2016. 06. 30
발주처	 신대구부산고속도로주식회사
용역사	(주)위드이앤오
도면번호	010

6. 율하천교

■ 대구

구 분			손 상 현 황		단 위	경 간 별 수 량				합 계	비 고
						S1		S2			
상 부 구 조	교면포장		라벨링		M ² (개소)	6.0 (1)	36.0 (3)	22.0 (3)	64.0 (7)		
			패임		M ² (개소)	0.11 (3)	- (-)	- (-)	0.11 (3)		
			포트홀		M ² (개소)	- (-)	0.16 (4)	- (-)	0.16 (4)		
	콘크리트 난간		균열	0.3mm미만	M (개소)	6.5 (3)	10.8 (9)	2.7 (3)	20.0 (15)		
				0.3mm이상	M (개소)	3.0 (2)	- (-)	- (-)	3.0 (2)		
			백태		M ² (개소)	0.1 (1)	- (-)	- (-)	0.1 (1)		
			손상		M ² (개소)	2.3 (2)	0.15 (1)	- (-)	2.45 (3)		
	신축 이음	본 체	이물질퇴적		M (개소)	0.5 (1)	- (-)	- (-)	0.5 (1)		
			후타재	균열	0.3mm미만	M (개소)	7.8 (28)	- (-)	2.8 (8)		10.6 (36)
		박리		M ² (개소)	1.5 (1)	- (-)	- (-)	1.5 (1)			
		이격		M (개소)	15.0 (1)	- (-)	15.0 (1)	30.0 (2)			
	배수시설			배수관 연결부 누수		개소	3	-	-	3	
				배수구 이물질퇴적		개소	1	-	-	1	
	부속시설			교명판 손상		개소	-	-	1	1	
	구 분			손 상 현 황		단 위	지 점 별 수 량				합 계
A1							A2		P1		
하 부 구 조	교대 및 교각		균열	0.3mm미만	M (개소)	- (-)	2.4 (2)	- (-)	- (-)	2.4 (2)	
						누수흔적		M ² (개소)	13.0 (9)	- (-)	
			실란트 손상		M (개소)	1 (1)	1.5 (1)	- (-)	- (-)	2.5 (2)	
부속시설			범면 이격		개소		1		1		



(주) 위 드 이 앤 오

Project Title

2016년 상반기 시설물 정기점검 용역

Drawing Title

울하천교(대구) 손상물량표

Note

■ 부산

구 분			손 상 현 황		단 위	경 간 별 수 량			합 계	비 고	
						S1		S2			S3
상 부 구 조	교면포장		패임		M ² (개소)	- -	- -	0.01 (1)	0.01 (1)		
	콘크리트 난간		균열	0.3mm미만	M (개소)	6.2 (8)	0.6 (3)	3.1 (10)	9.9 (21)		
				0.3mm이상	M (개소)	0.8 (1)	0.6 (1)	- -	1.4 (2)		
			백태		M ² (개소)	0.04 (2)	0.56 (4)	0.1 (2)	0.7 (8)		
			손상		M ² (개소)	0.12 (1)	- -	- -	0.12 (1)		
	신축이음	본 체	이물질퇴적		M (개소)	1.0 (1)	- -	1.0 (1)	2.0 (2)		
			부식		M (개소)	- -	- -	1.0 (1)	1.0 (1)		
		후타재	균열	0.3mm미만	M (개소)	6.0 (12)	- -	3.6 (9)	9.6 (21)		
				0.3mm이상	M (개소)	0.4 (1)	- -	- -	0.4 (1)		
			이격 및 단차		M (개소)	- -	15 (1)	- -	15 (1)		
배수시설		배수관 연결부 누수		개소	1	-	-	1			
구 분			손 상 현 황		단 위	지 점 별 수 량			합 계	비 고	
						A1		A2			P1
하 부 구 조	교대 및 교각		누수흔적		M ² (개소)	16.75 (2)	- -	- -	- -	16.75 (2)	
			균열	0.3mm미만	M (개소)	- -	- -	- -	3.0 (4)	3 (4)	
	부속시설		범면 이격		개소	-	1	-	-	1	



(주) 위 드 이 앤 오


Project Title

2016년 상반기 시설물 정기점검 용역


Drawing Title

울하천교(부산) 손상물량표


Note

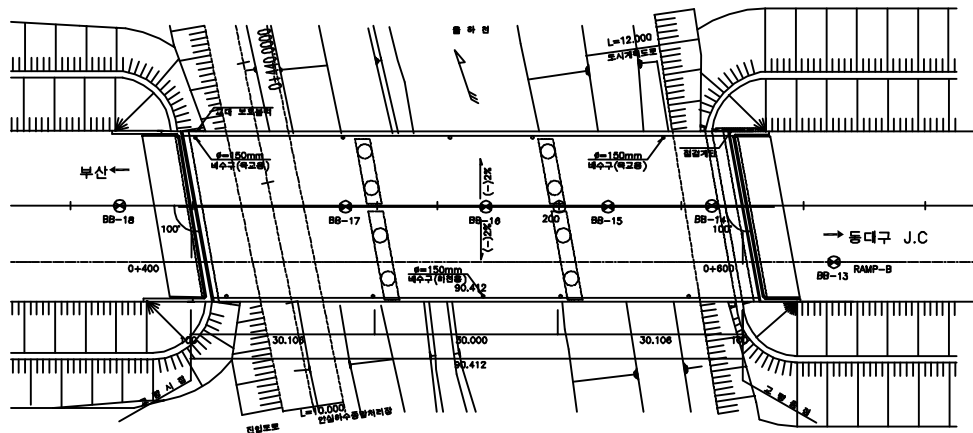

평면도

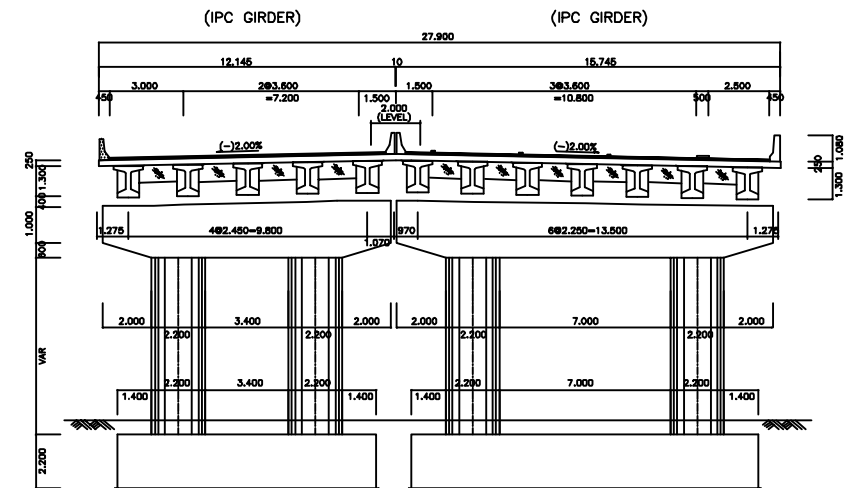

횡단면도

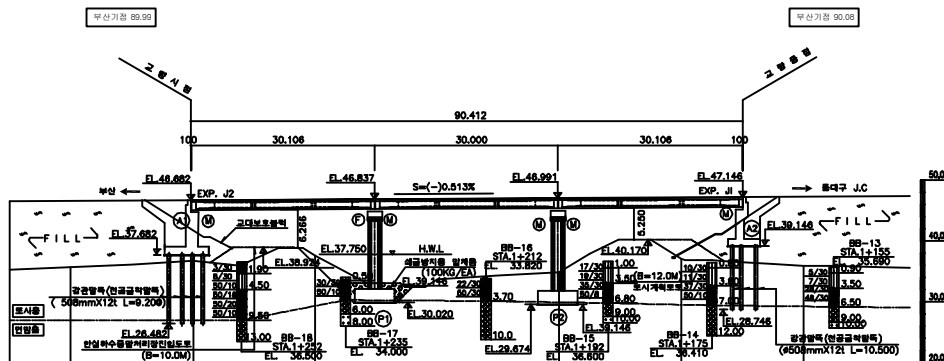

중단면도

(주)위드이앤오

Project Title
2016년 상반기 시설물 정기점검 용역


Drawing Title
울하천교 평면도, 중.횡단면도

Note


■ 교량의 기호 정의












구 분	사 용 기 호	정 의
경 간	Sa	경간번호 (제 a 번째 span)
주 형	Ga (ST& PSC Box & PSC Beam)	Girder & Beam 주형번호 (제 a 번째 주형)
	Ca	Cross Beam 번호(a번째 주형번호)
교좌 장치	SHa,b	교좌 장치 번호(제 a 번째 교각의 b번째 Shoe)
교 대	Aa	교대 번호(제 a번째 Abutment)
교 각	Pa	교각 번호(제 a 번째 Pier)
배 수 구	Da	배수구 번호(제 a 번째 Drainage)
신축 이음	EJa	신축이음 번호 (Expansion Joint : A1 ⇒ A2 진행방향)

- 부산측(A1-시점)에서 대구측(A2-중점) 방향으로 일련번호 증가
- 부산측(A1-시점)에서 대구측(A2-중점) 바라보았을때 좌측에서 우측으로 일련번호 증가

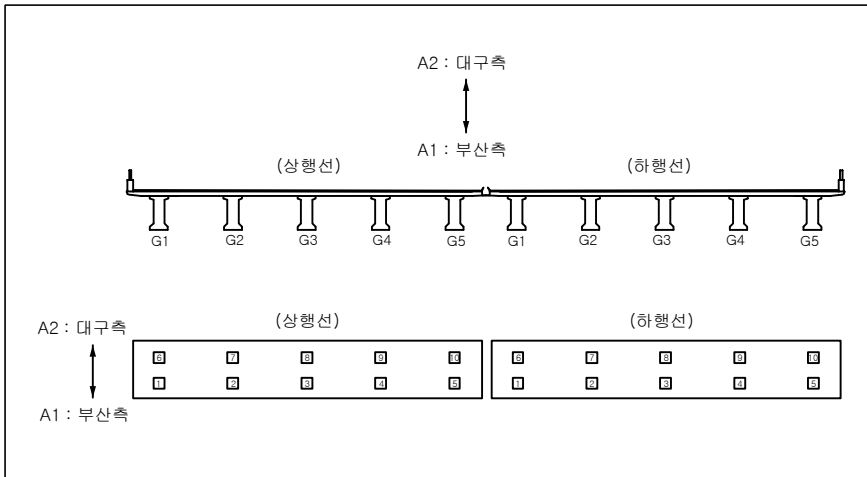[illegible]

           
ID:울하천교(대구)-교면포장

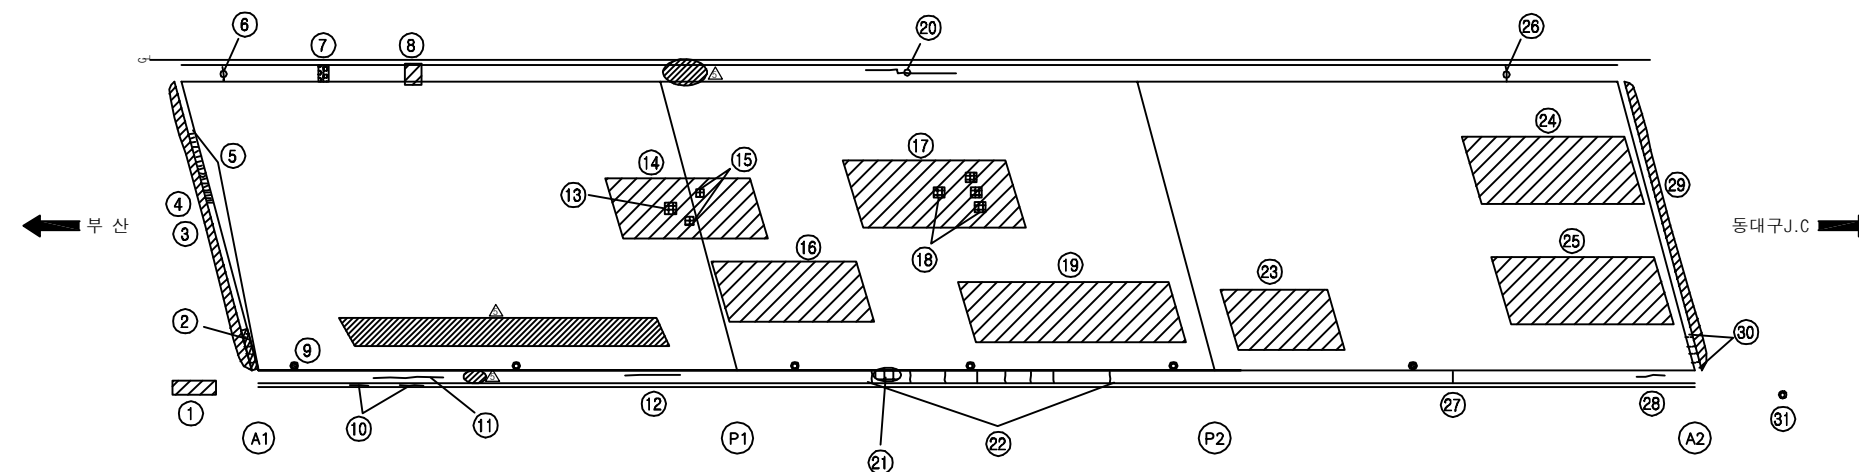


보 수 이 력	
	기 준 규 열
	신 규 규 열
	보수부위재규열
	보 수 (기보수)
	보 수 (11. 상반기)
	보 수 (11. 하반기)
	보 수 (12. 상반기)
	보 수 (12. 하반기)
	보 수 (13. 상반기)
	보 수 (13. 하반기)
	보 수 (14. 상반기)
	보 수 (14. 하반기)
	보 수 (15. 상반기)
	보 수 (15. 하반기)

[illegible]

KEY PLAN


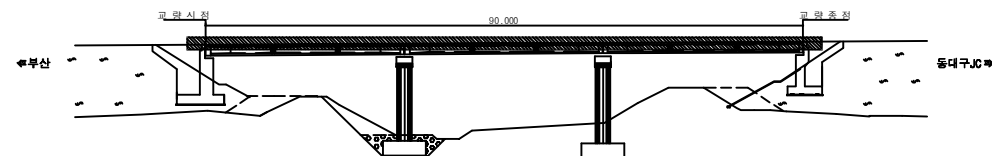


SECTION

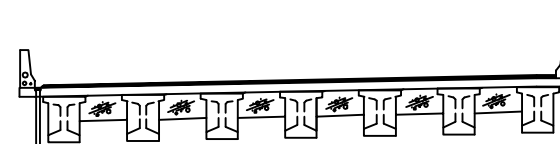


용역명	2016년 상반기 시설물 정기점검 용역
과업기간	2016. 04. 18 ~ 2016. 06. 30
발주처	 신대구부산고속도로주식회사
용역사	(주)위드이앤오
도면번호	001

ID:울하천교(대구)-바닥판하면 S1

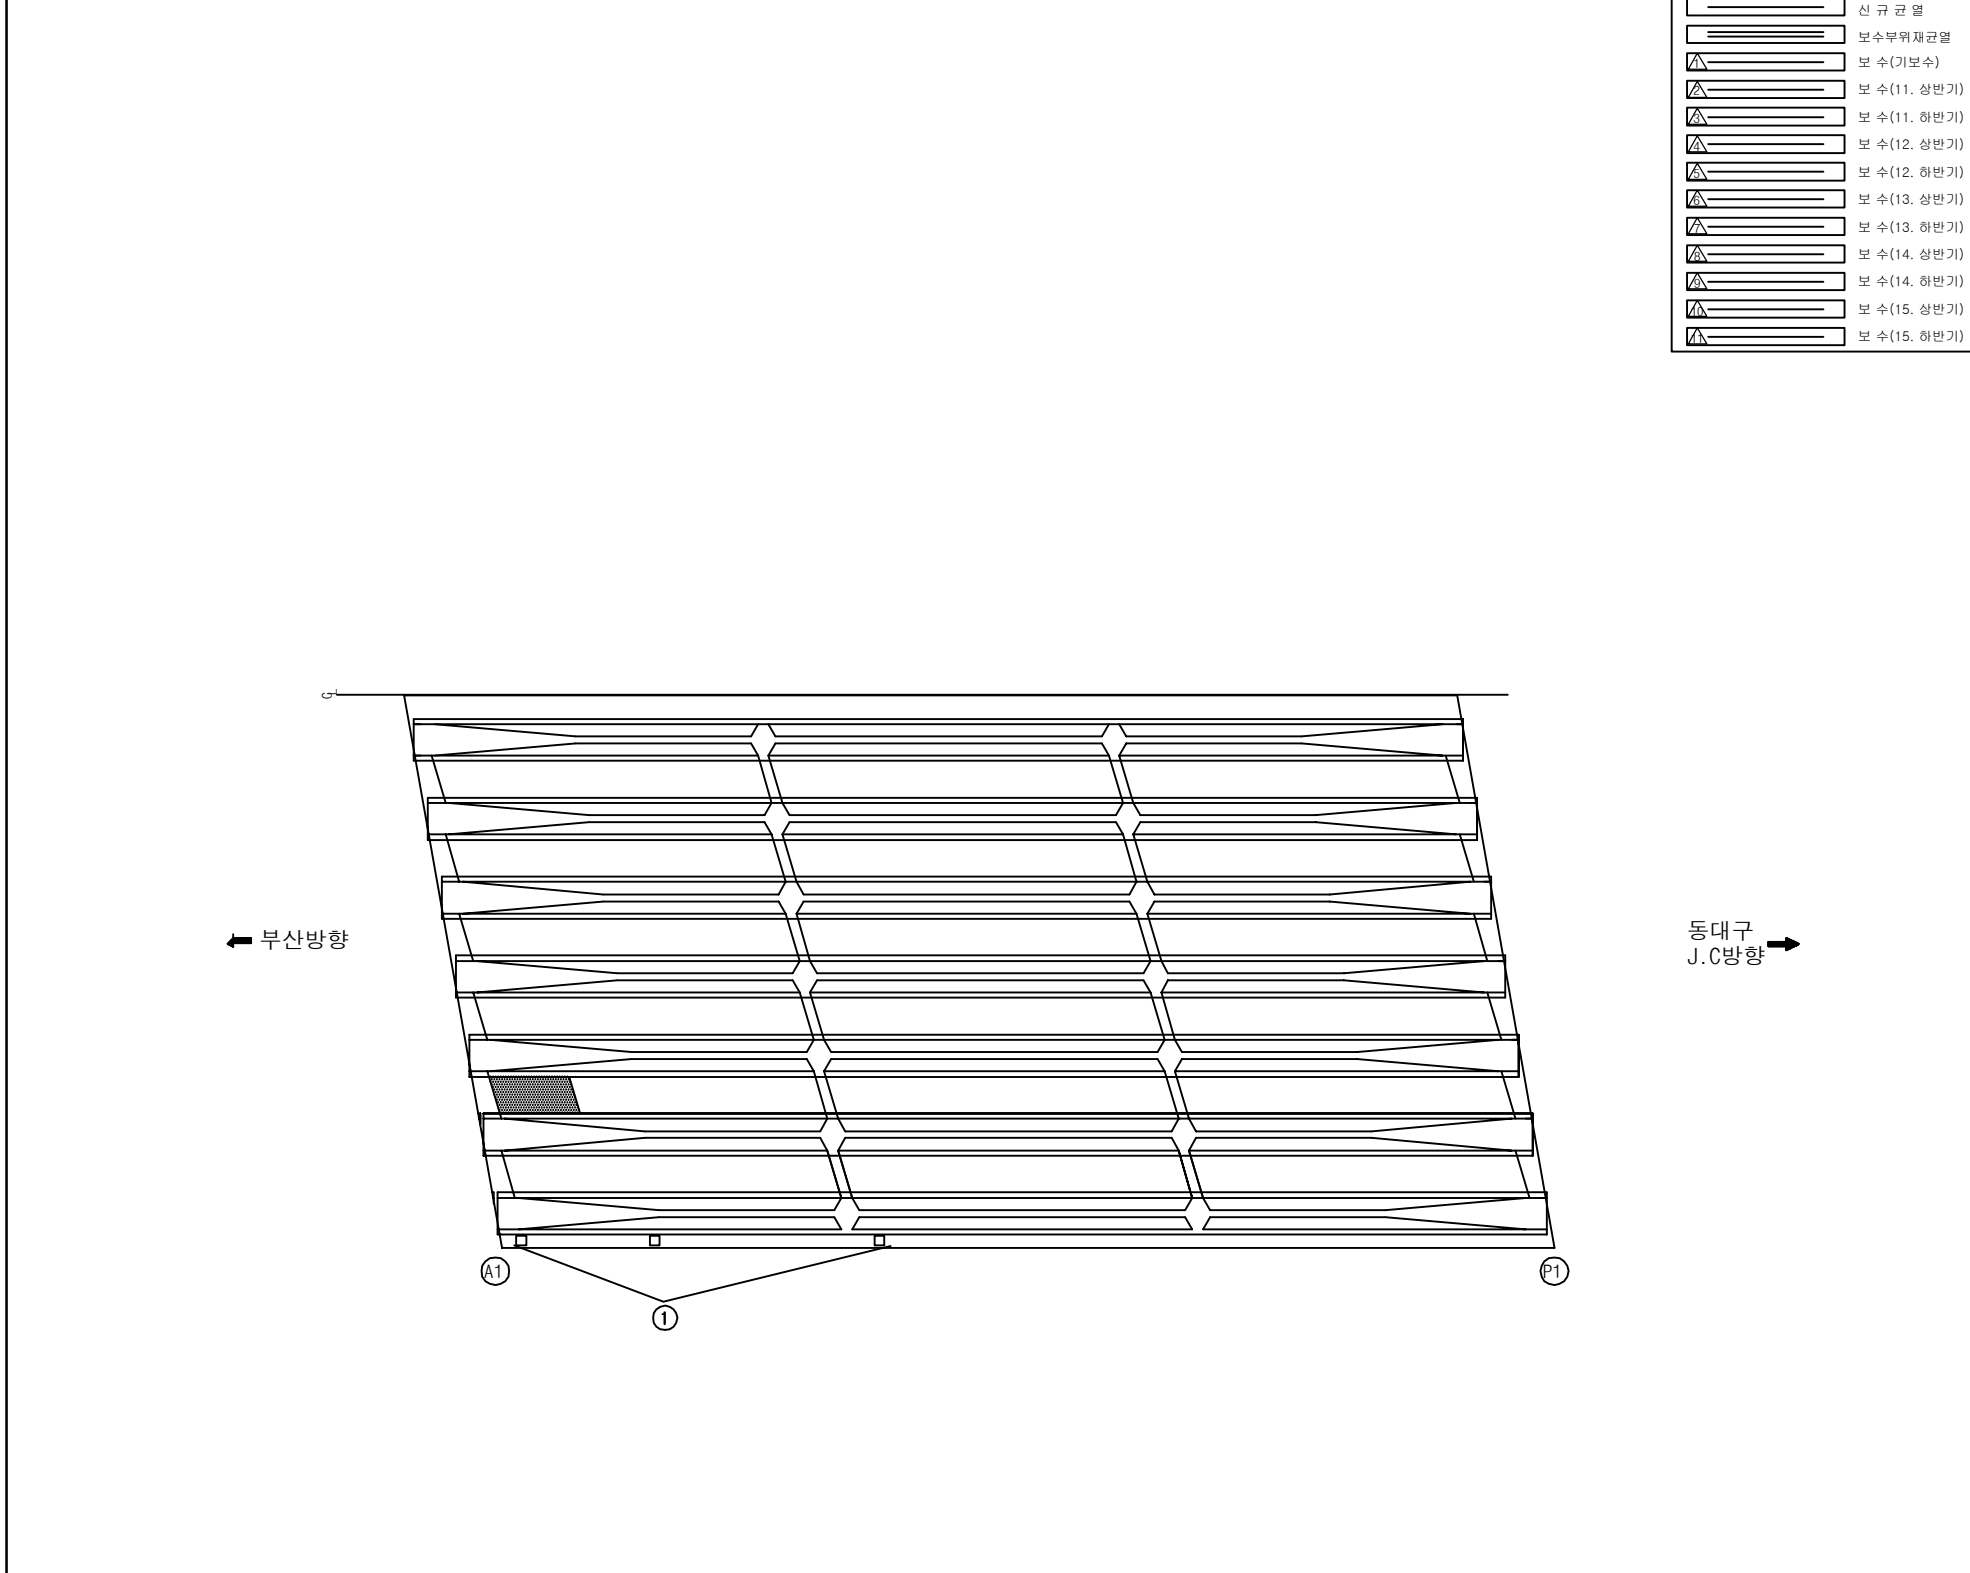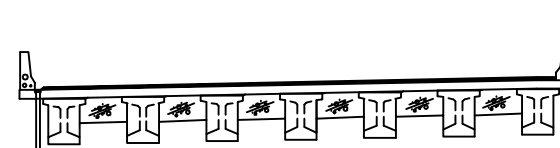
[illegible]

용역명	2016년 상반기 시설물 정기점검 용역
과업기간	2016. 04. 18 ~ 2016. 06. 30
발주처	 신대구부산고속도로주식회사
용역사	(주)위드이앤오
도면번호	002

ID:울하천교(대구)-바닥판하면 S2

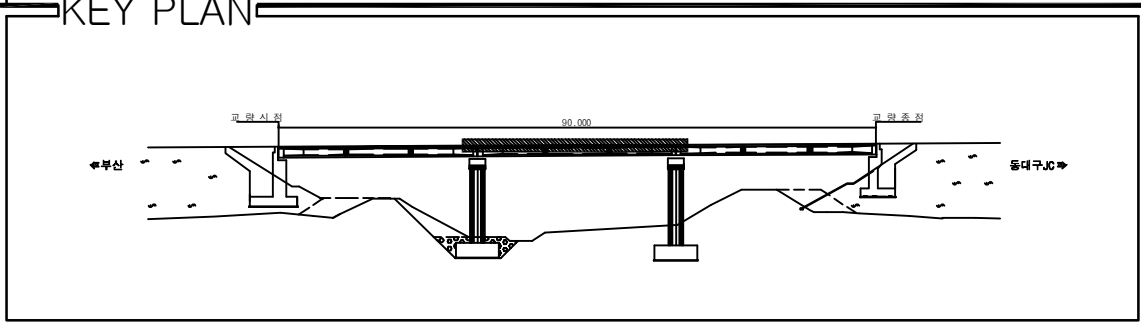

KEY PLAN

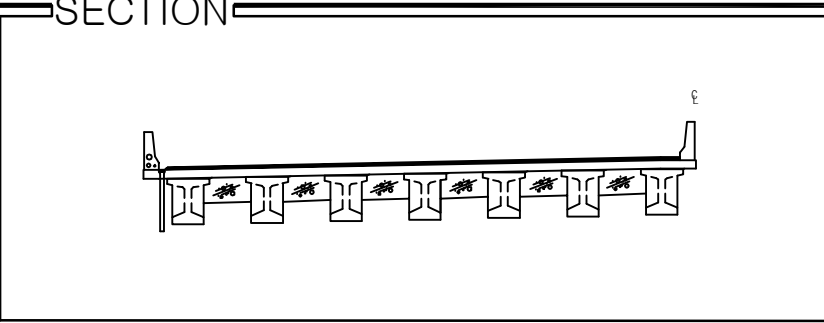


SECTION

[illegible]

용역명	2016년 상반기 시설물 정기점검 용역
과업기간	2016. 04. 18 ~ 2016. 06. 30
발주처	 신대구부산고속도로주식회사
용역사	(주)위드이앤오
도면번호	003

ID:울하천교(대구)-바닥판하면 S3

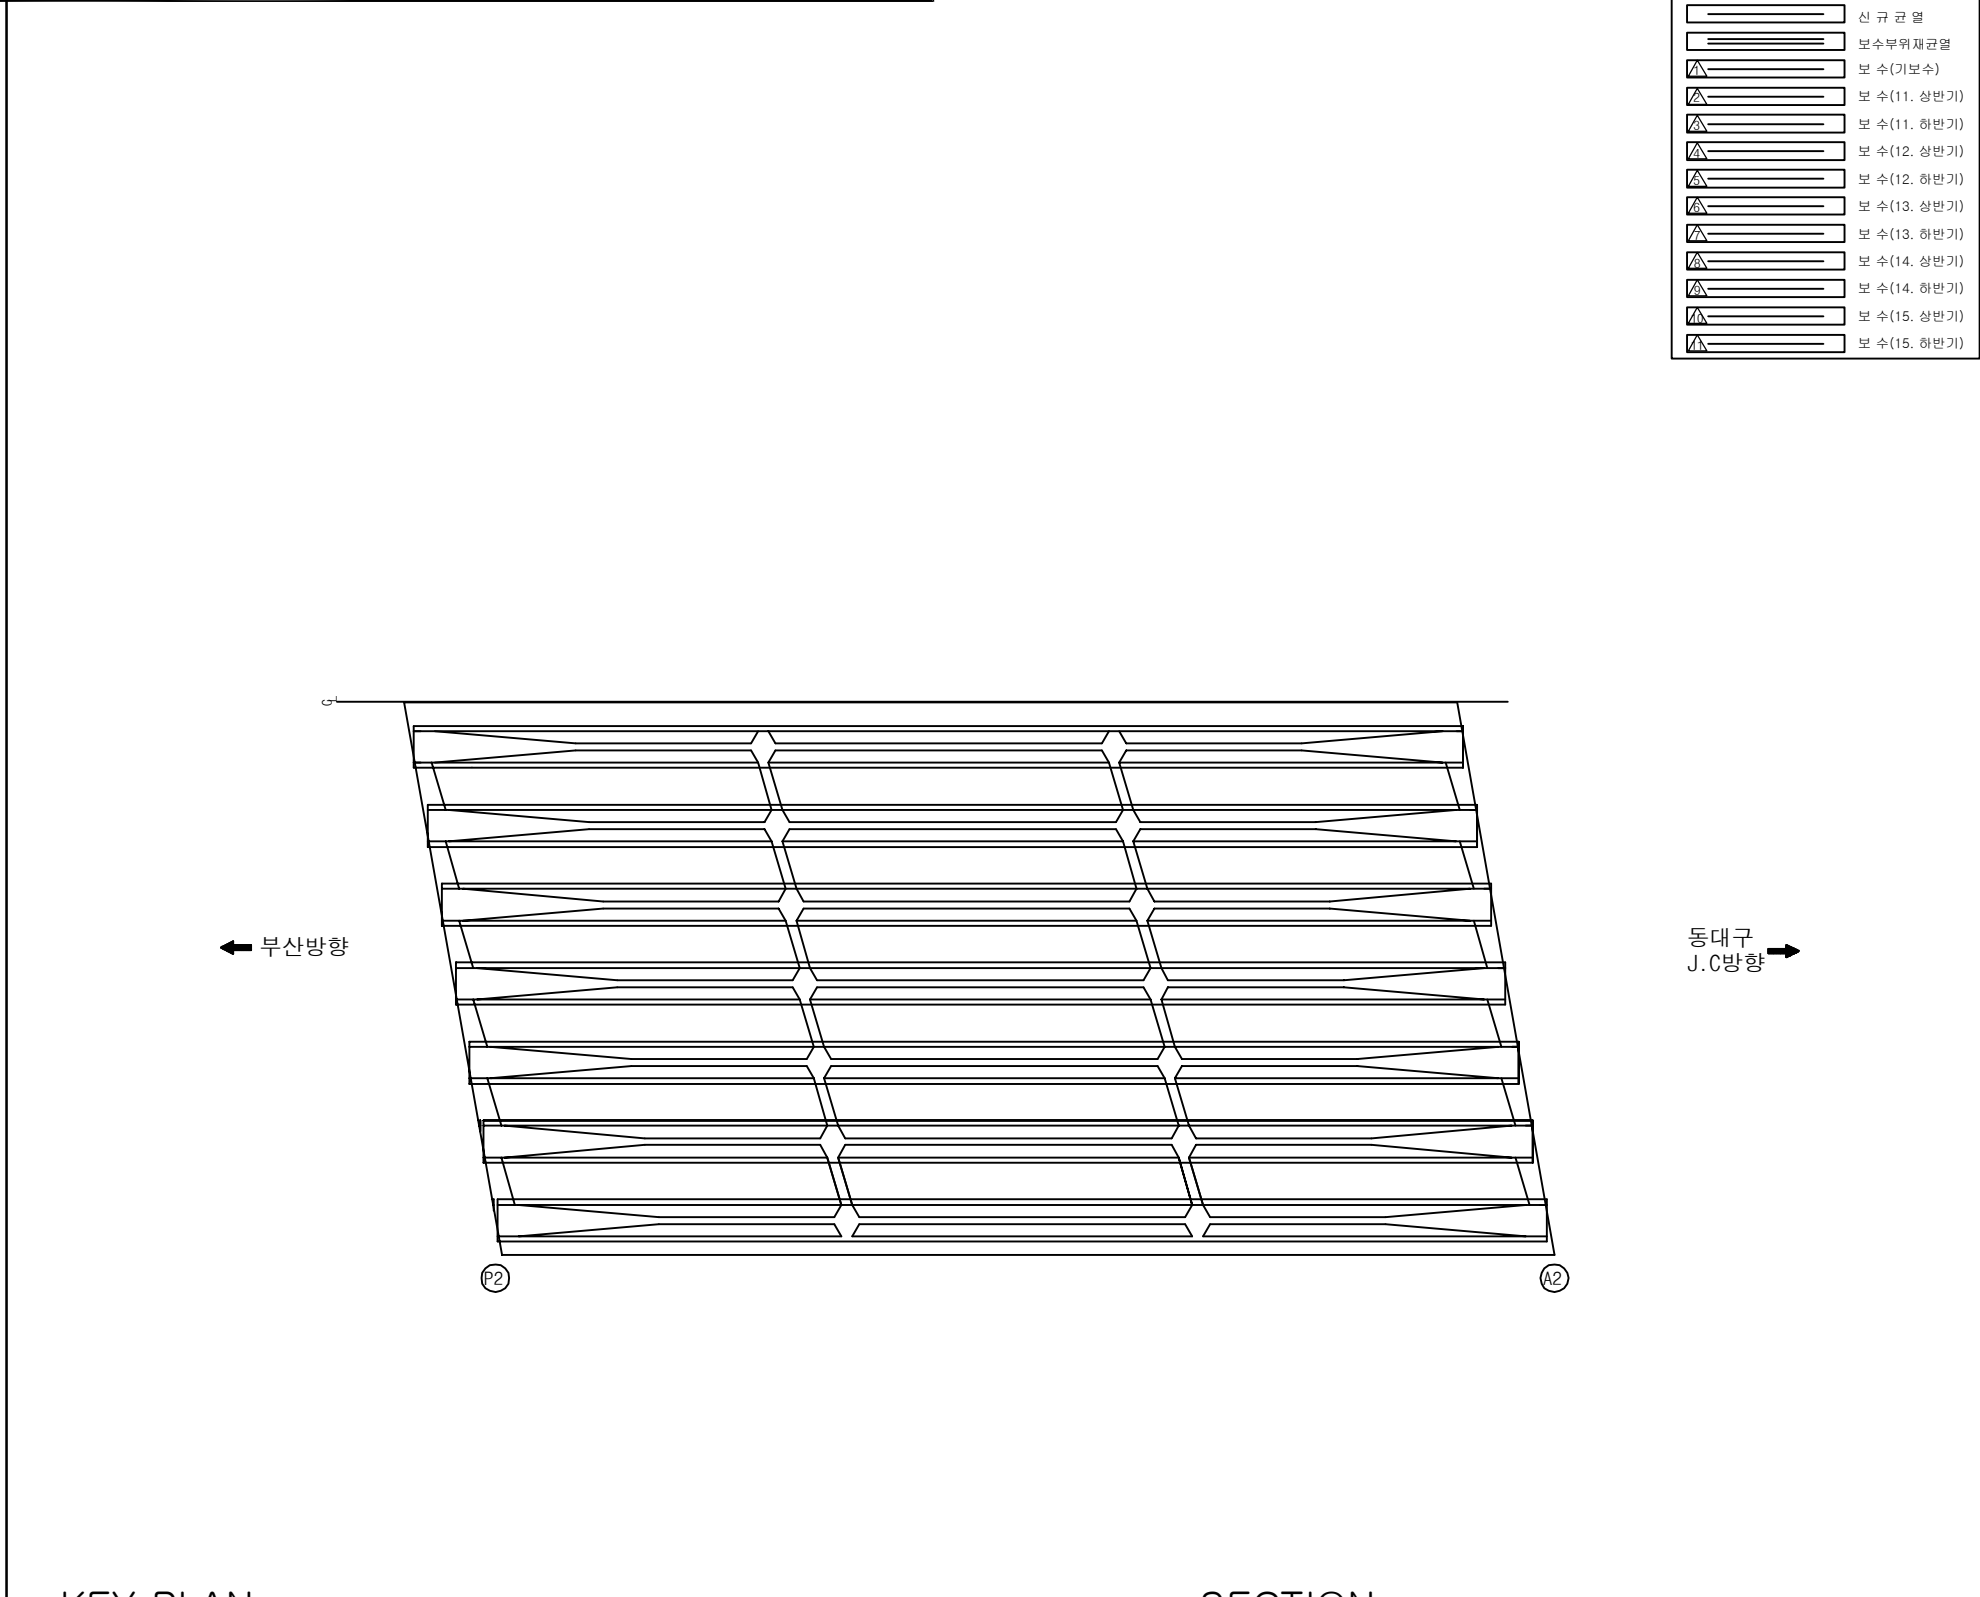[illegible]




주) 손상의 폭과 길이는 m 이며, 단 균열의 폭은 mm 임

SECTION



용역명	2016년 상반기 시설물 정기점검 용역
과업기간	2016. 04. 18 ~ 2016. 06. 30
발주처	 신대구부산고속도로주식회사
용역사	(주)위드이앤오
도면번호	004

ID:울하천교(대구)-거더 S1

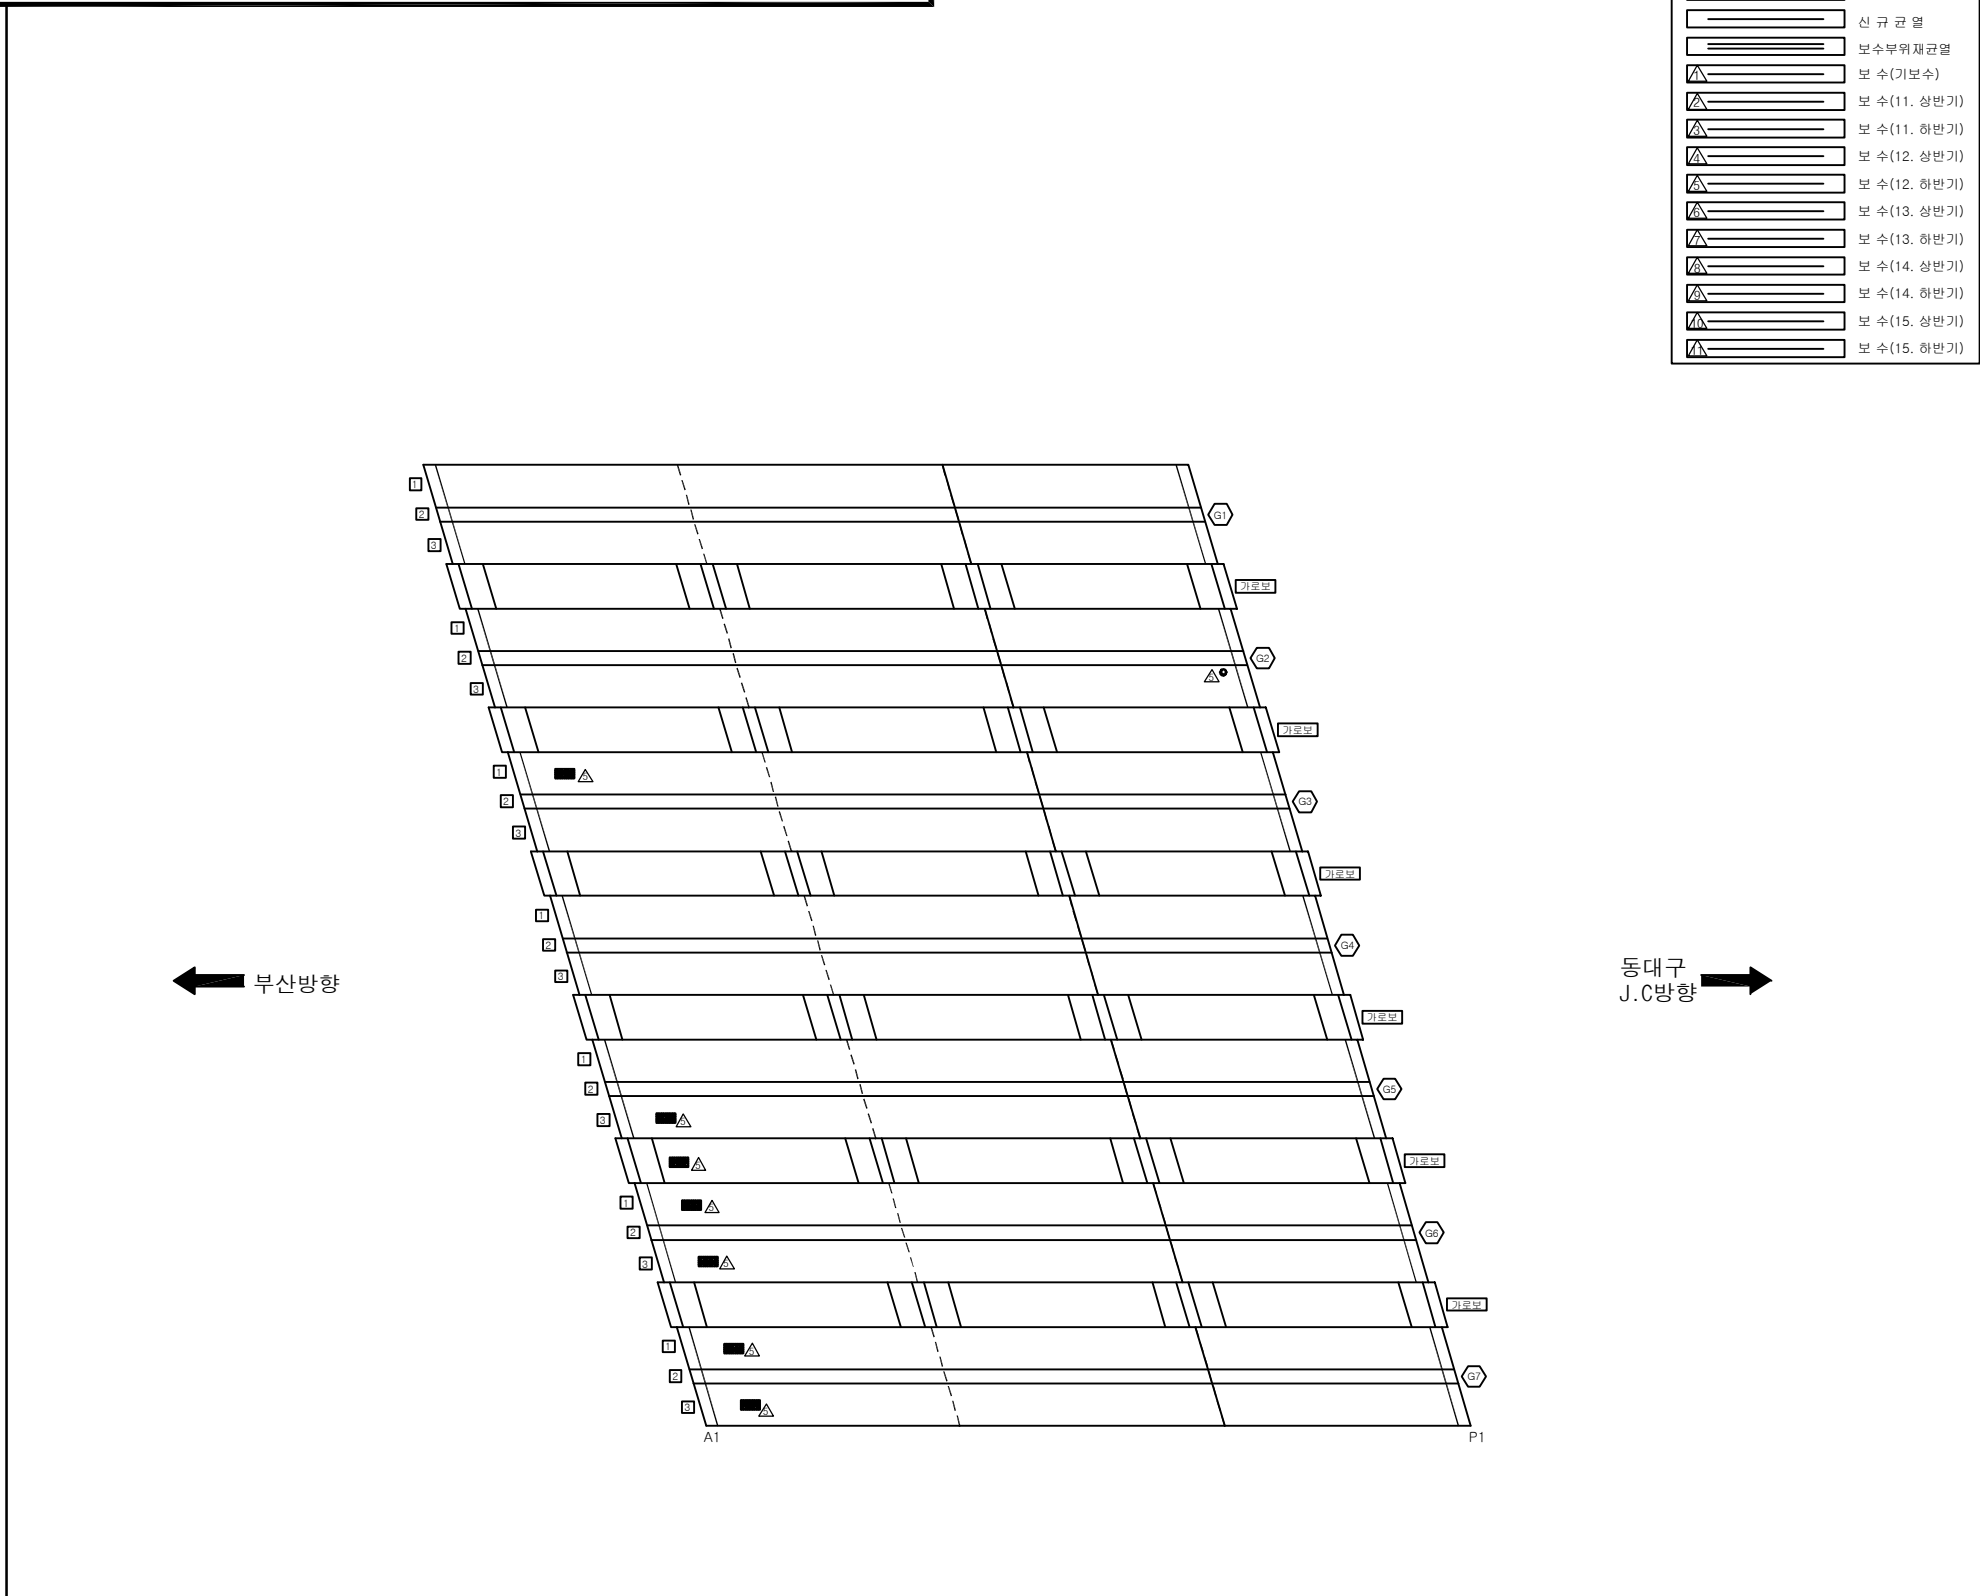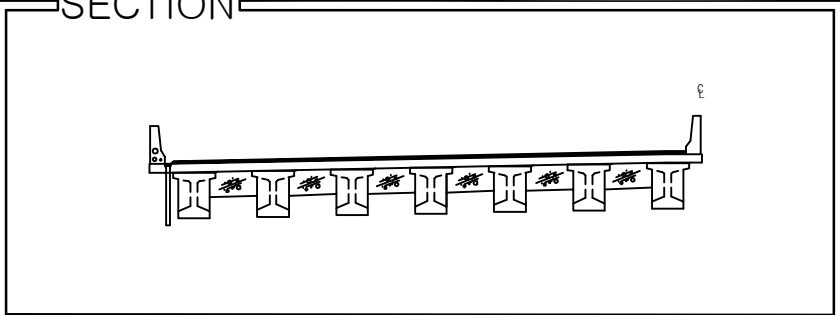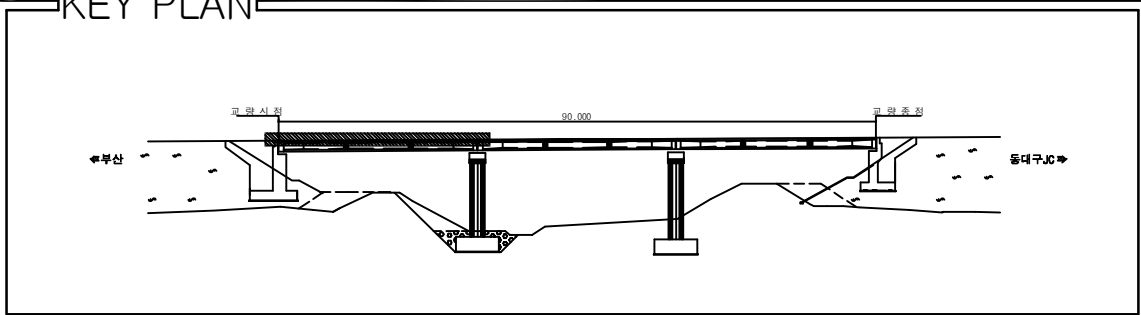[illegible]

용역명	2016년 상반기 시설물 정기점검 용역
과업기간	2016. 04. 18 ~ 2016. 06. 30
발주처	 신대구부산고속도로주식회사
용역사	(주)위드이앤오
도면번호	005

ID: 율하천교(대구)-거더 S2

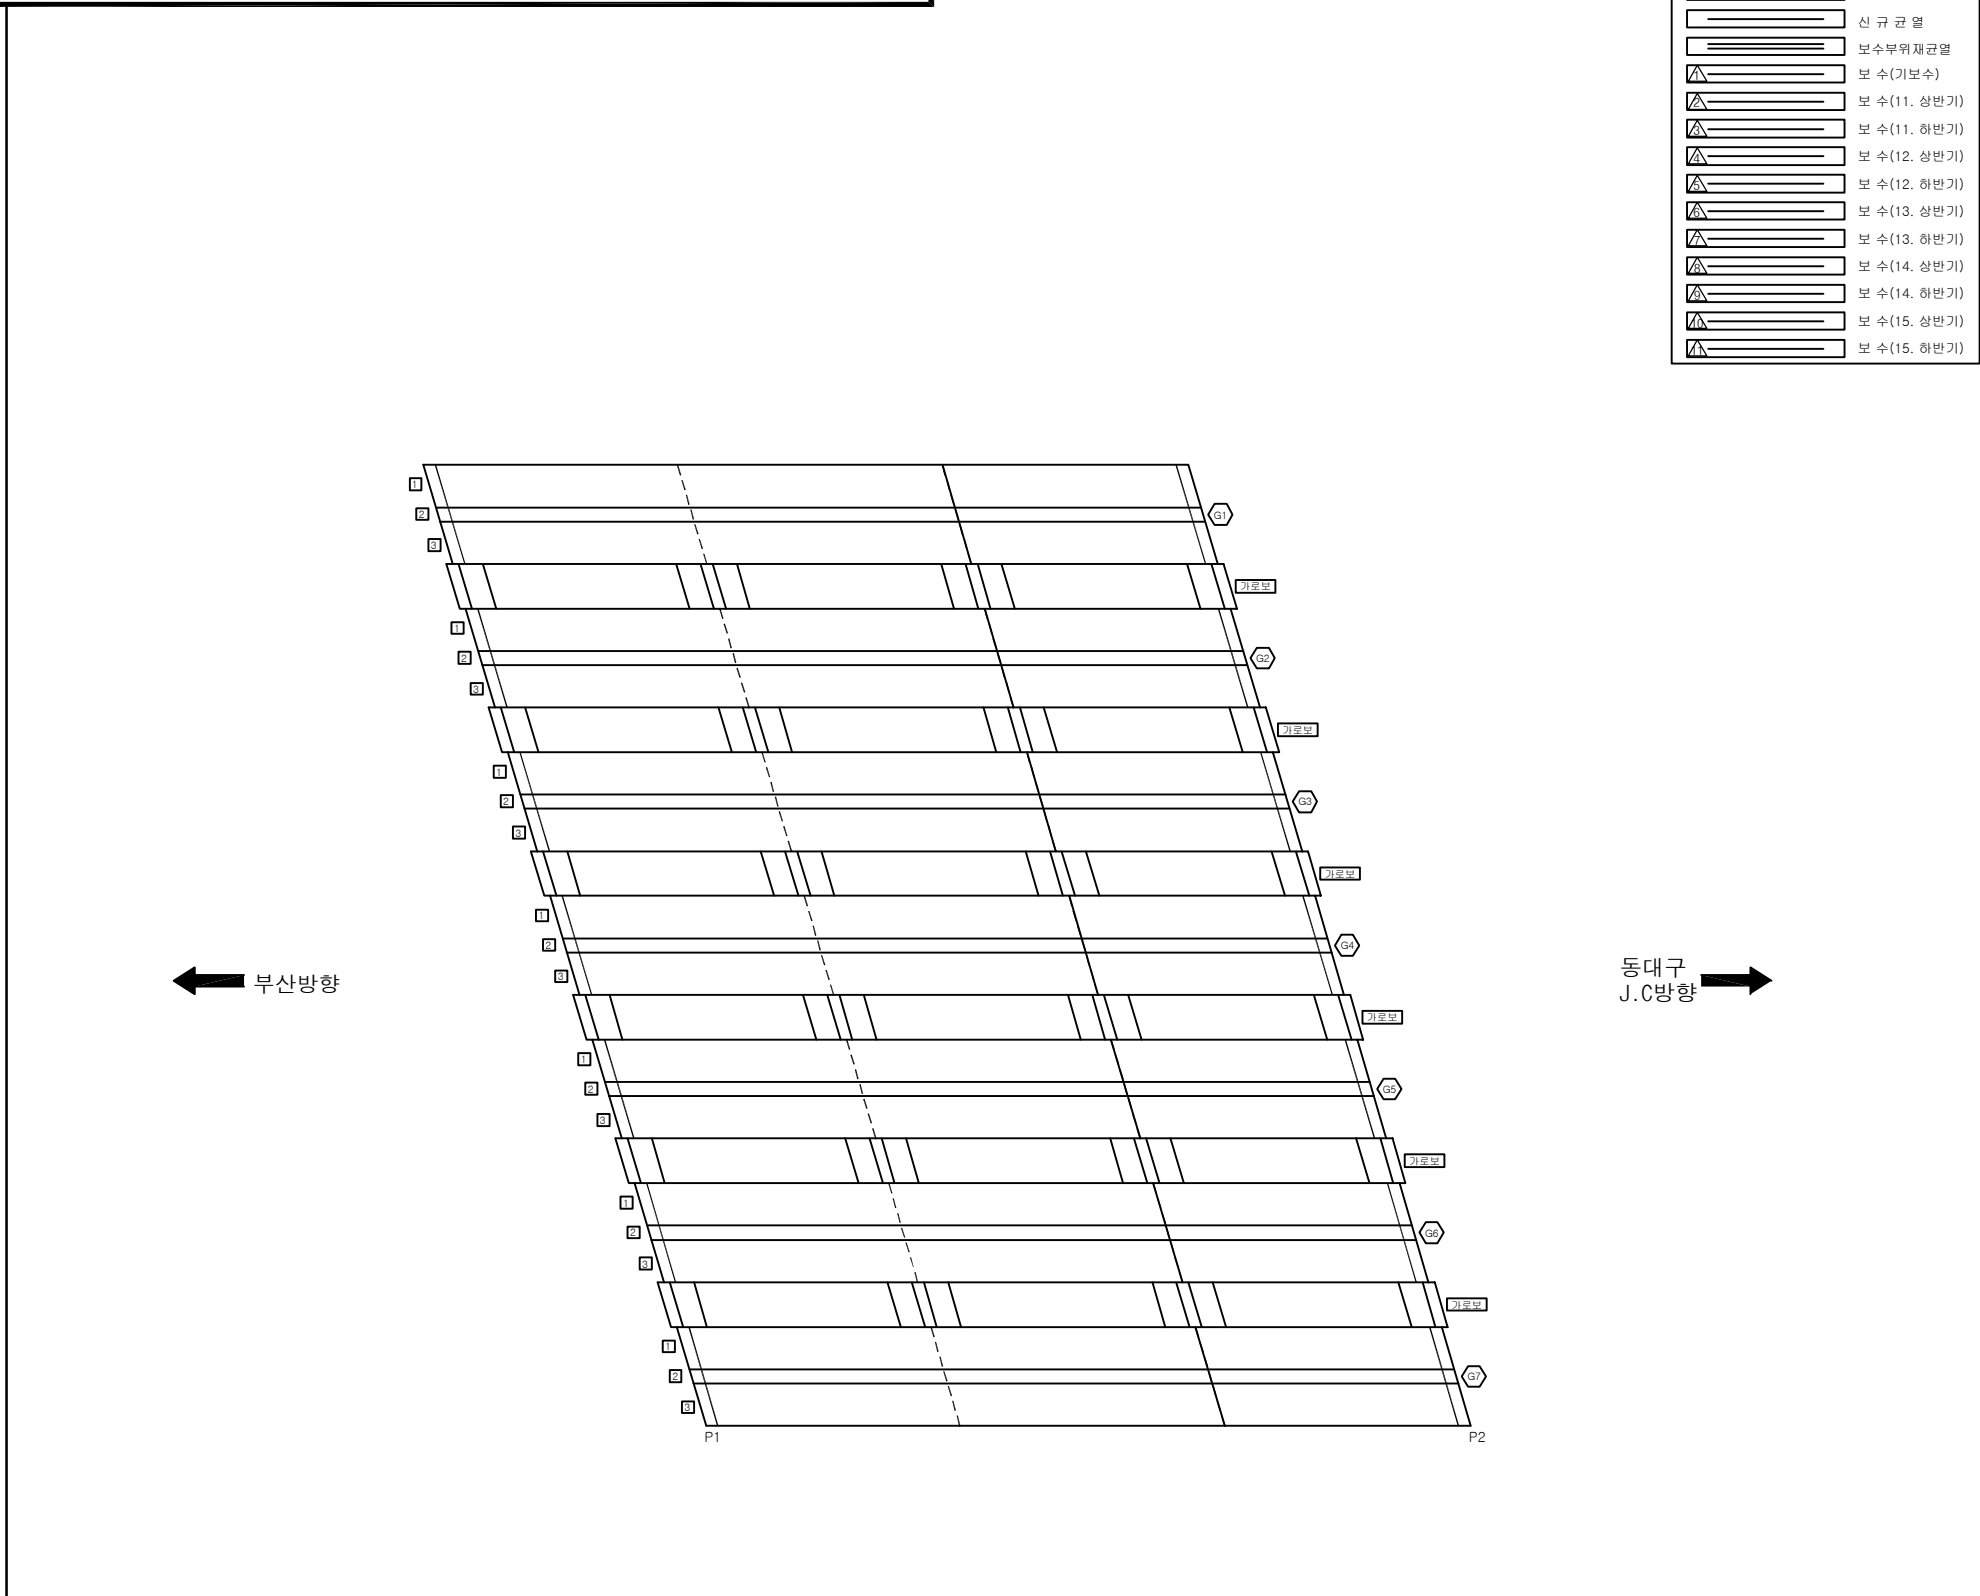[illegible]

KEY PLAN





SECTION


용역명	2016년 상반기 시설물 정기점검 용역
과업기간	2016. 04. 18 ~ 2016. 06. 30
발주처	 신대구부산고속도로주식회사
용역사	(주)위드이앤오
도면번호	006



ID: 율하천교(대구)-거더 S3

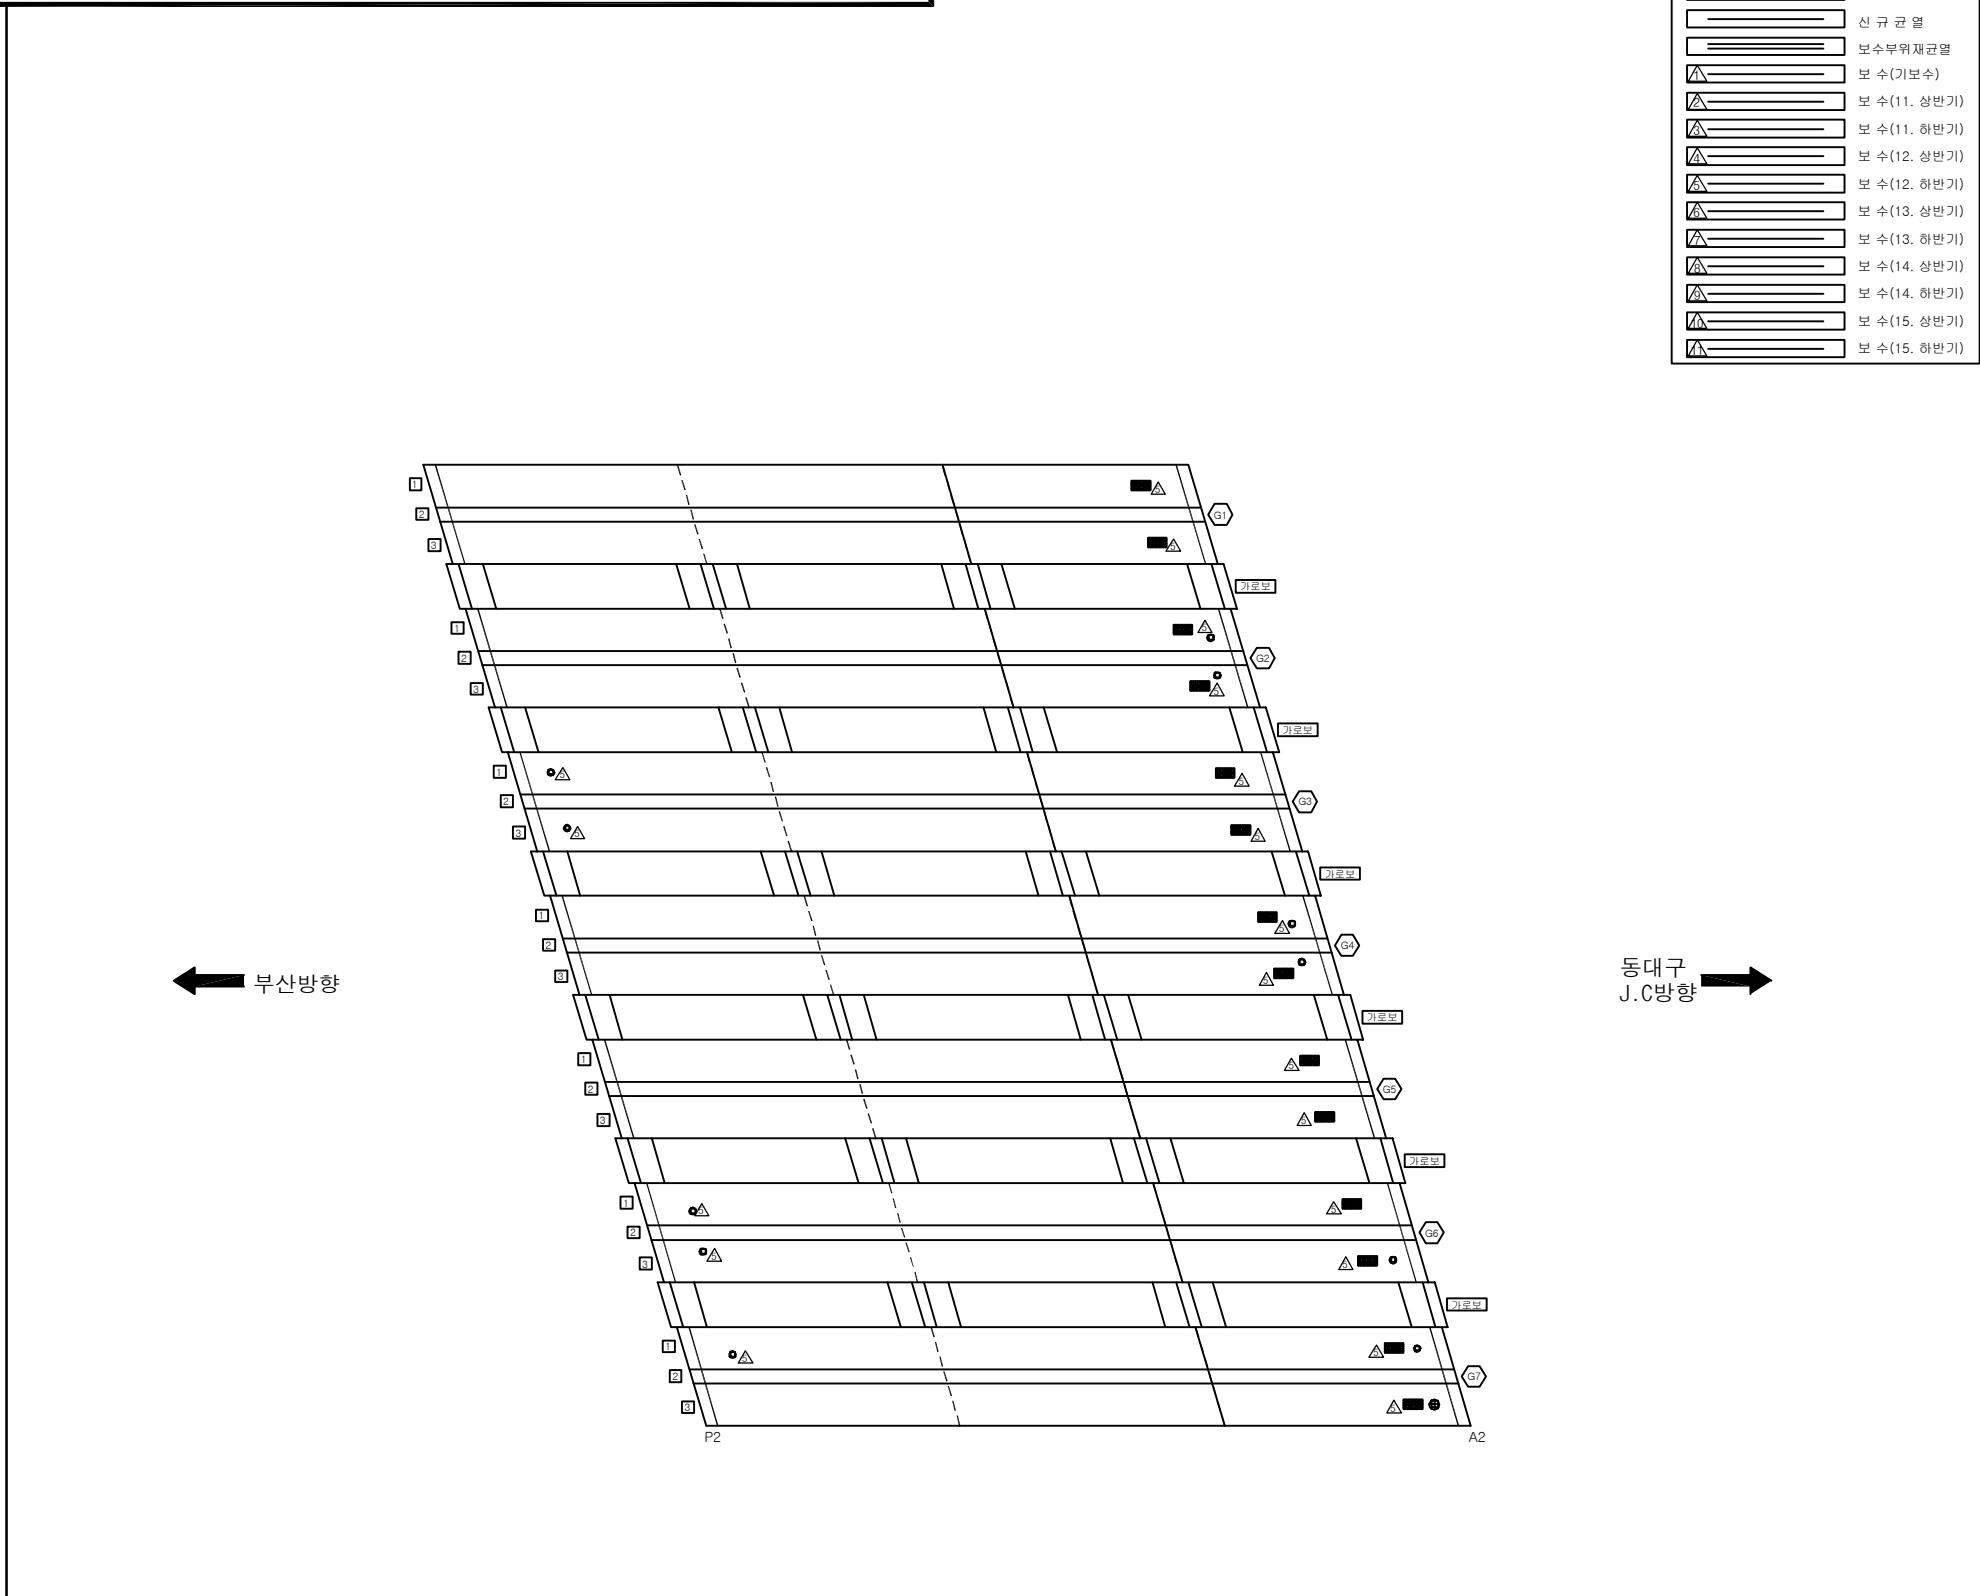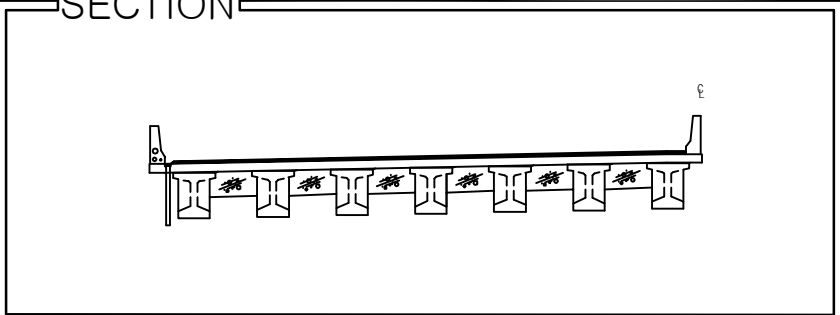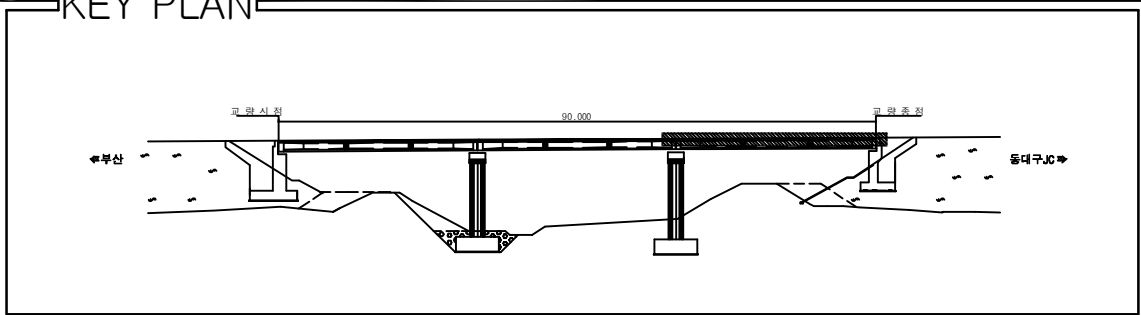[illegible]


용역명	2016년 상반기 시설물 정기점검 용역
과업기간	2016. 04. 18 ~ 2016. 06. 30
발주처	 신대구부산고속도로주식회사
용역사	(주)위드이앤오
도면번호	007

ID:울하천교(대구)-교대 A1

보 수 이 려	
	기 존 교 열
	신 규 교 열
	보수부위재교열
	보 수(기보수)
	보 수(11. 상반기)
	보 수(11. 하반기)
	보 수(12. 상반기)
	보 수(12. 하반기)
	보 수(13. 상반기)
	보 수(13. 하반기)
	보 수(14. 상반기)
	보 수(14. 하반기)
	보 수(15. 상반기)
	보 수(15. 하반기)

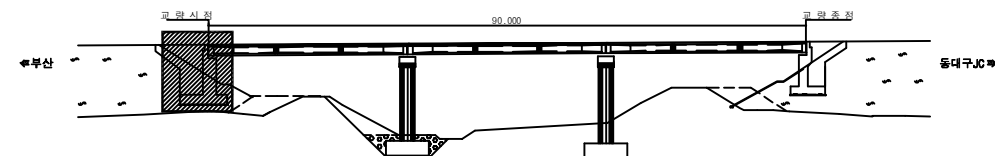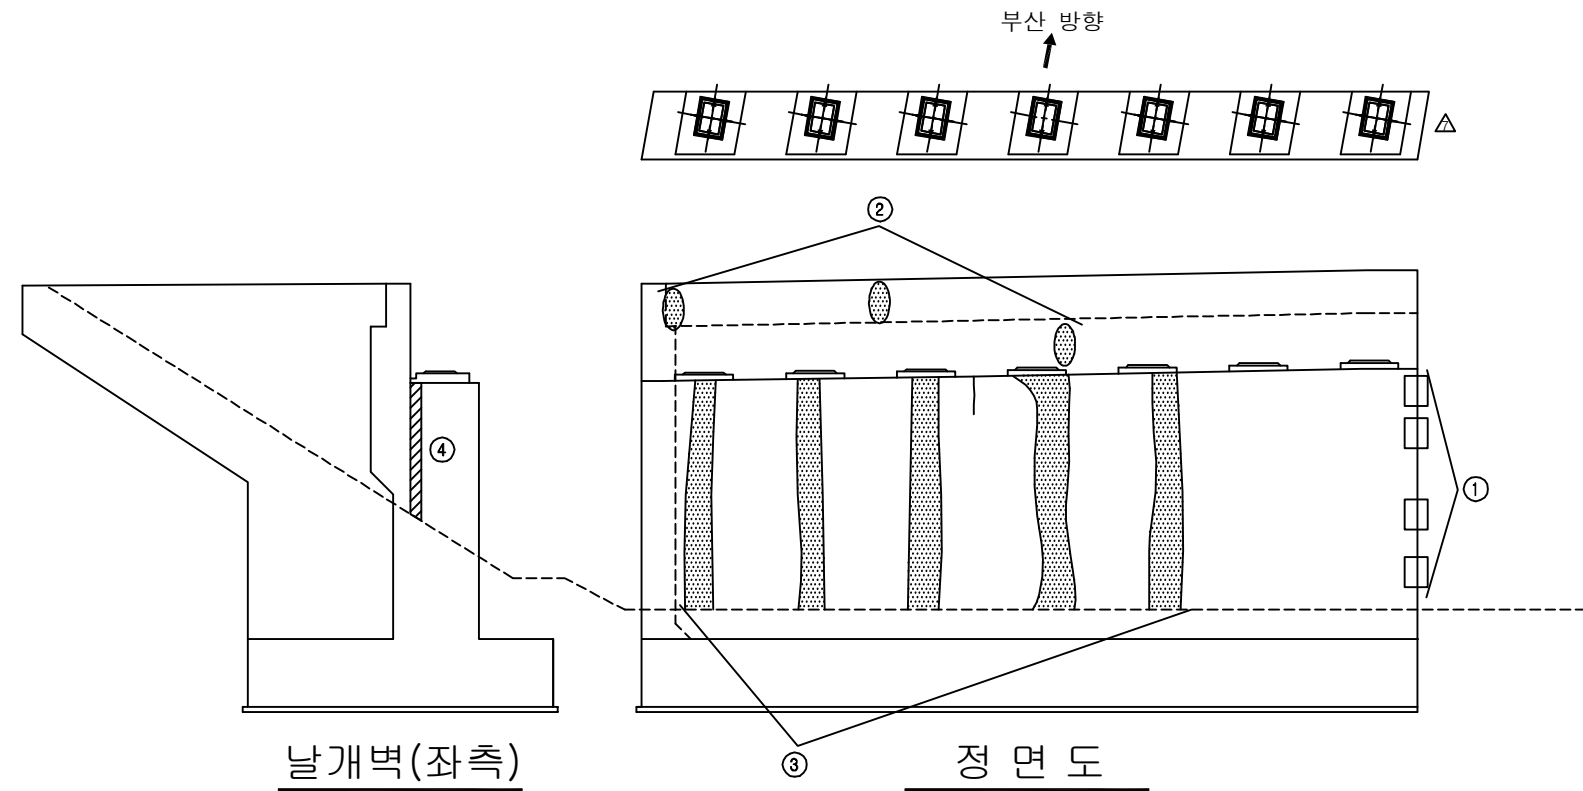[illegible]


SECTION

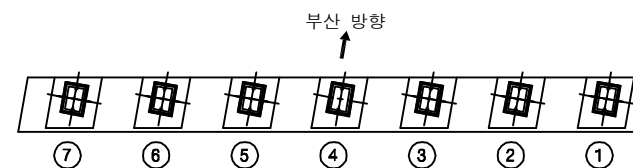


용역명	2016년 상반기 시설물 정기점검 용역
과업기간	2016. 04. 18 ~ 2016. 06. 30
발주처	 신대구부산고속도로주식회사
용역사	(주)위드이앤오
도면번호	008

ID:울하천교(대구)-교대 A2


보 수 이 려	
	기 존 교 열
	신 규 교 열
	보수부위재교열
	보 수(기보수)
	보 수(11. 상반기)
	보 수(11. 하반기)
	보 수(12. 상반기)
	보 수(12. 하반기)
	보 수(13. 상반기)
	보 수(13. 하반기)
	보 수(14. 상반기)
	보 수(14. 하반기)
	보 수(15. 상반기)
	보 수(15. 하반기)

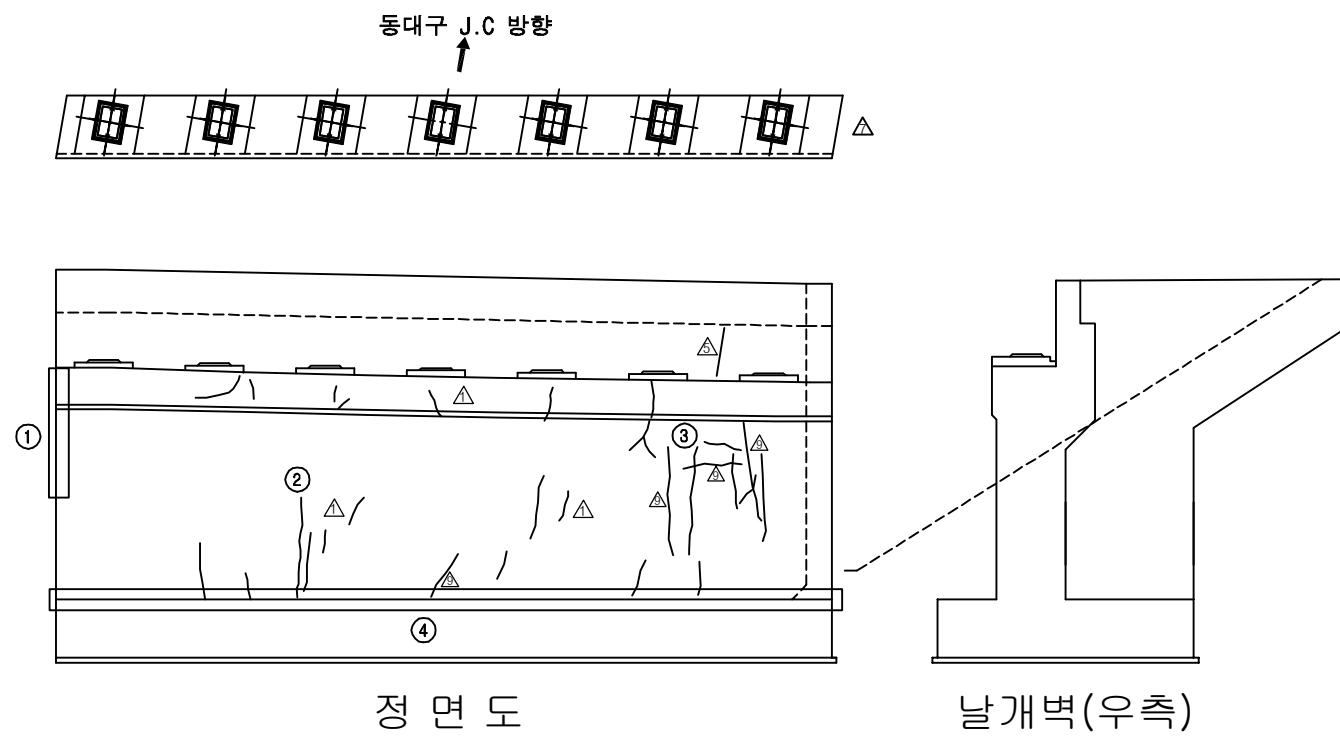[illegible]

KEY PLAN


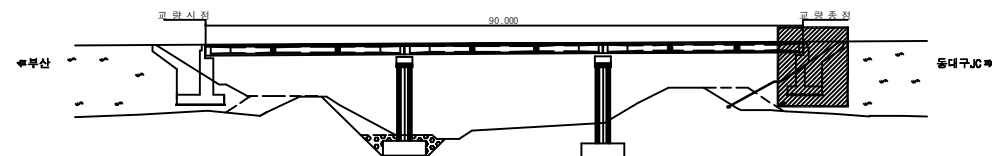


SECTION 1

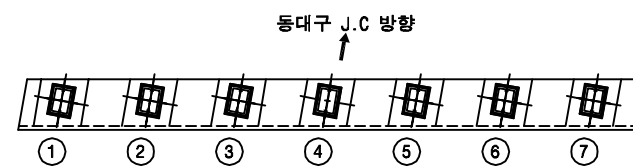





용역명	2016년 상반기 시설물 정기점검 용역
과업기간	2016. 04. 18 ~ 2016. 06. 30
발주처	 신대구부산고속도로주식회사
용역사	(주)위드이앤오
도면번호	009

ID:울하천교(대구)-교각 P1

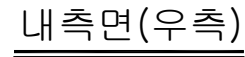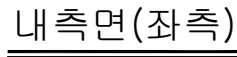

보 수 이 려	
	기 존 규 열
	신 규 규 열
	보수부위재규결
	보 수(기보수)
	보 수(11. 상반기)
	보 수(11. 하반기)
	보 수(12. 상반기)
	보 수(12. 하반기)
	보 수(13. 상반기)
	보 수(13. 하반기)
	보 수(14. 상반기)
	보 수(14. 하반기)
	보 수(15. 상반기)
	보 수(15. 하반기)







손상 현황 표

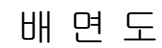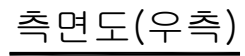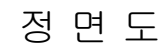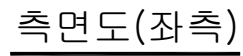[illegible]



용역명	2016년 상반기 시설물 정기점검 용역
과업기간	2016. 04. 18 ~ 2016. 06. 30
발주처	 신대구부산고속도로주식회사
용역사	(주)위드이앤오
도면번호	010

ID: 율하천교(대구)-교각 P2

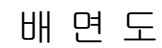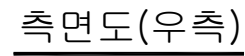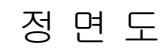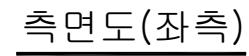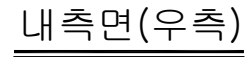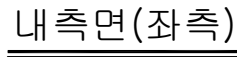

보 수 이 력	
	기 준 규 결
	신 규 규 결
	보수부위재규결
 	보 수 (기보수)
 	보 수 (11. 상반기)
 	보 수 (11. 하반기)
 	보 수 (12. 상반기)
 	보 수 (12. 하반기)
 	보 수 (13. 상반기)
 	보 수 (13. 하반기)
 	보 수 (14. 상반기)
 	보 수 (14. 하반기)
 	보 수 (15. 상반기)
 	보 수 (15. 하반기)

손 상 현 황 표

[illegible]

KEY PLAN


SECTION

동대구 J.C








↑


부산

↓


용역명	2016년 상반기 시설물 정기점검 용역
과업기간	2016. 04. 18 ~ 2016. 06. 30
발주처	 신대구부산고속도로주식회사
용역사	(주)위드이앤오
도면번호	011

       ID:울하천교(부산)-교면포장


보 수 이 력	
	기 존 규 열
	신 규 규 열
	보수부위재규열
 	보 수 (기부수)
 	보 수 (11. 상반기)
 	보 수 (11. 하반기)
 	보 수 (12. 상반기)
 	보 수 (12. 하반기)
 	보 수 (13. 상반기)
 	보 수 (13. 하반기)
 	보 수 (14. 상반기)
 	보 수 (14. 하반기)
 	보 수 (15. 상반기)
 	보 수 (15. 하반기)

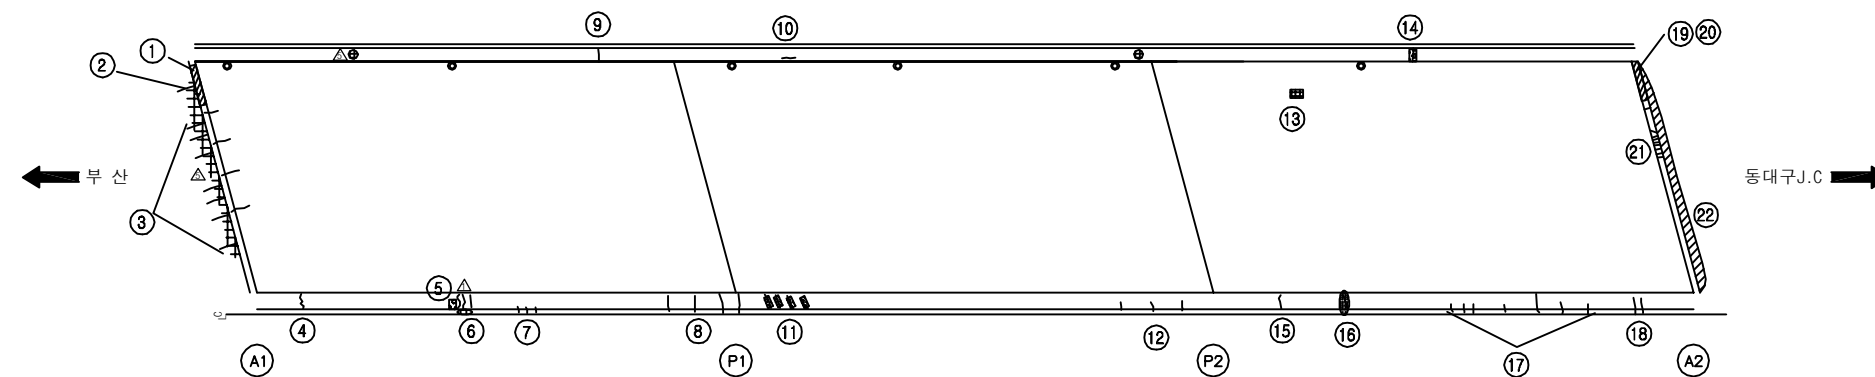[illegible]

KEY PLAN

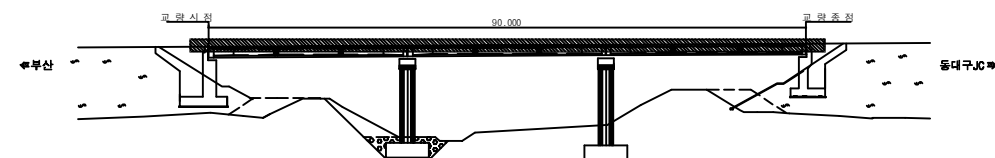


SECTION

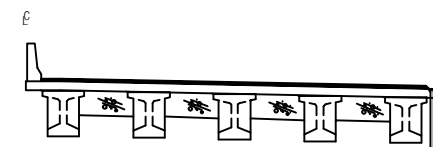

용역명	2016년 상반기 시설물 정기점검 용역
과업기간	2016. 04. 18 ~ 2016. 06. 30
발주처	 신대구부산고속도로주식회사
용역사	(주)위드이앤오
도면번호	012

ID:울하천교(부산)-바닥판하면 S1

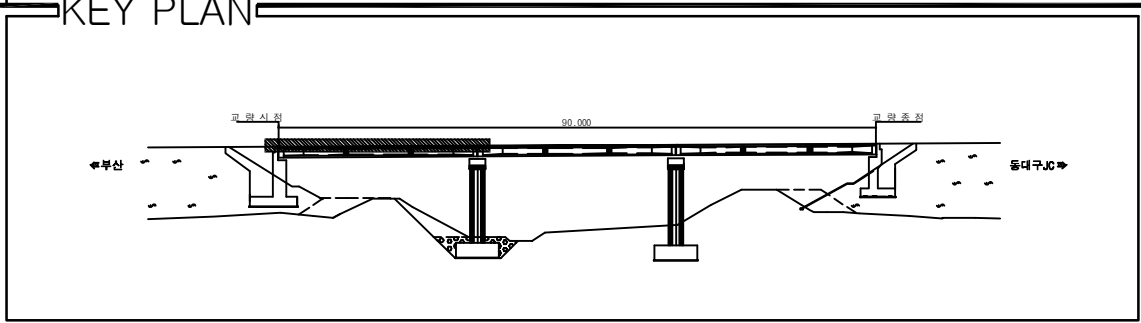


SECTION


[illegible]

용역명	2016년 상반기 시설물 정기점검 용역
과업기간	2016. 04. 18 ~ 2016. 06. 30
발주처	 신대구부산고속도로주식회사
용역사	(주)위드이앤오
도면번호	013

ID:울하천교(부산)-바닥판하면 S2

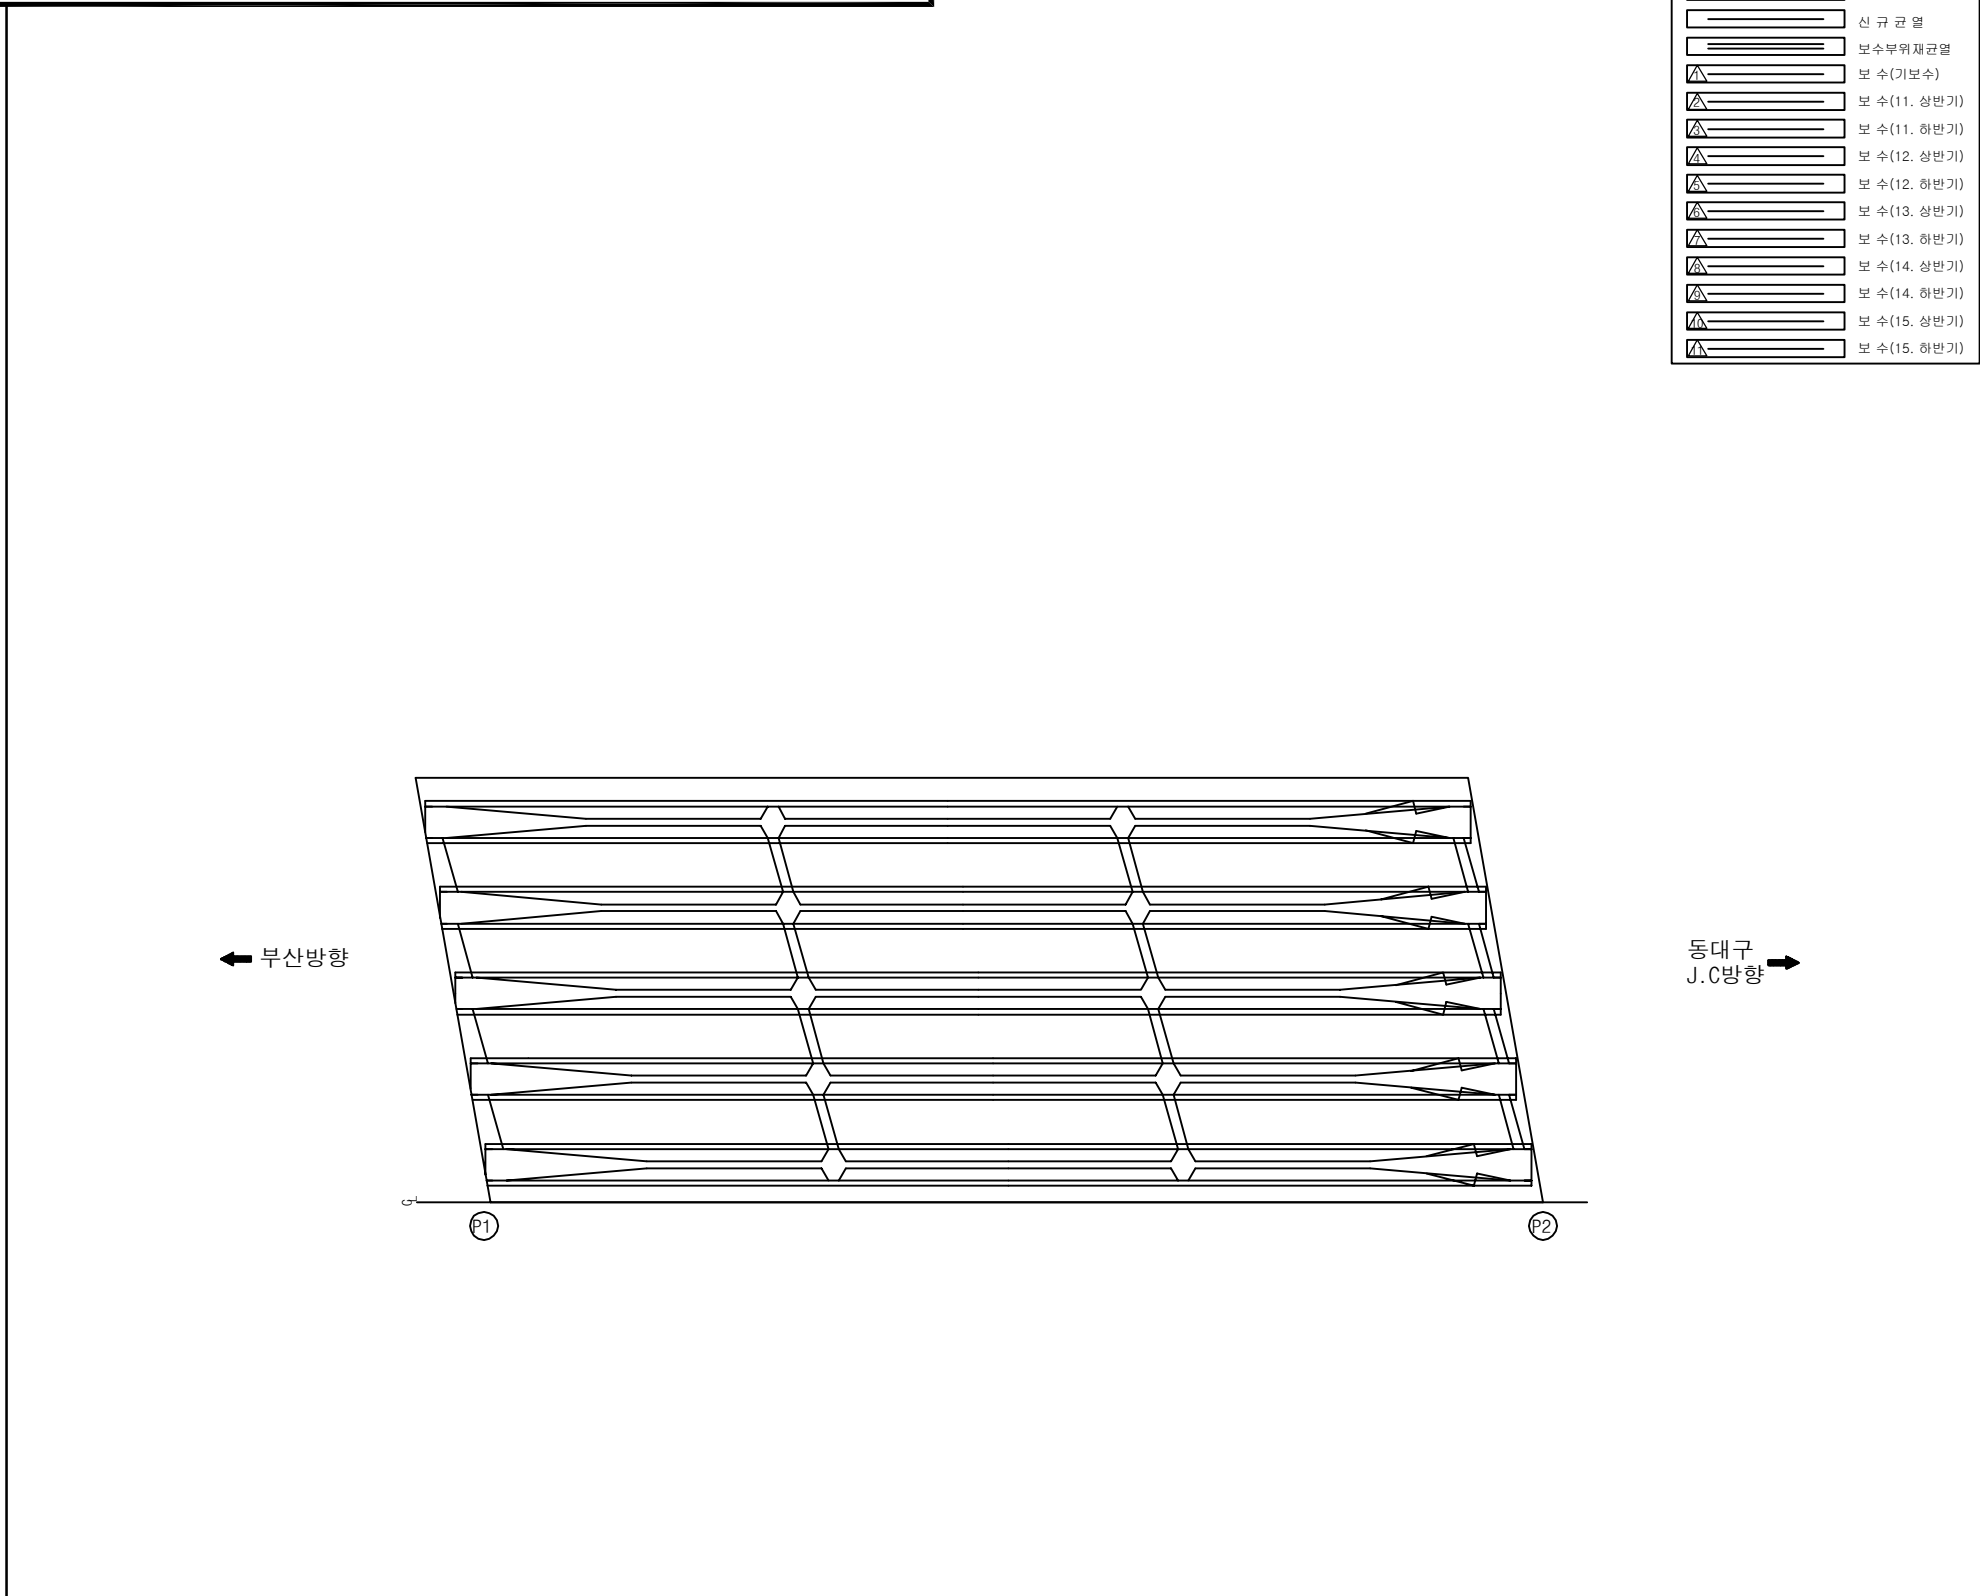
[illegible]

주) 손상의 폭과 길이는 m 이며, 단 균열의 폭은 mm 임

KEY PLAN



SECTION

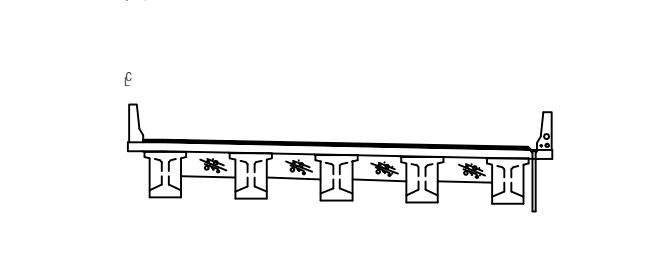

용역명	2016년 상반기 시설물 정기점검 용역
과업기간	2016. 04. 18 ~ 2016. 06. 30
발주처	 신대구부산고속도로주식회사
용역사	(주)위드이앤오
도면번호	014

ID:울하천교(부산)-바닥판하면 S3

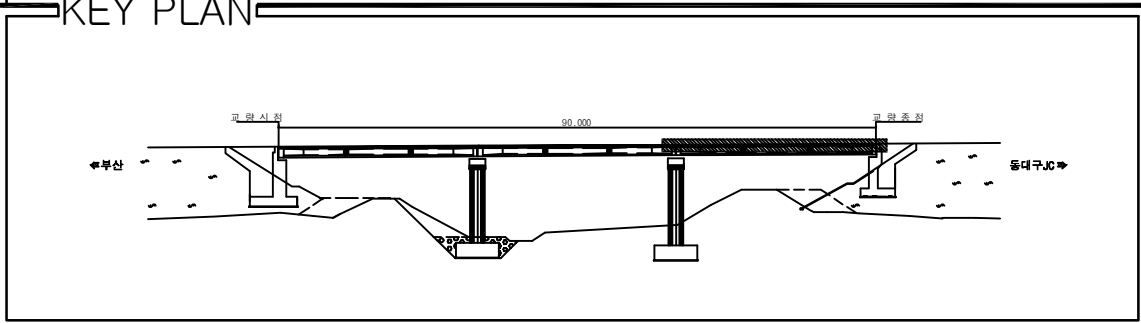




SECTION

C

[illegible]


용역명	2016년 상반기 시설물 정기점검 용역
과업기간	2016. 04. 18 ~ 2016. 06. 30
발주처	 신대구부산고속도로주식회사
용역사	(주)위드이앤오
도면번호	015

ID:울하천교(부산)-거더 S1

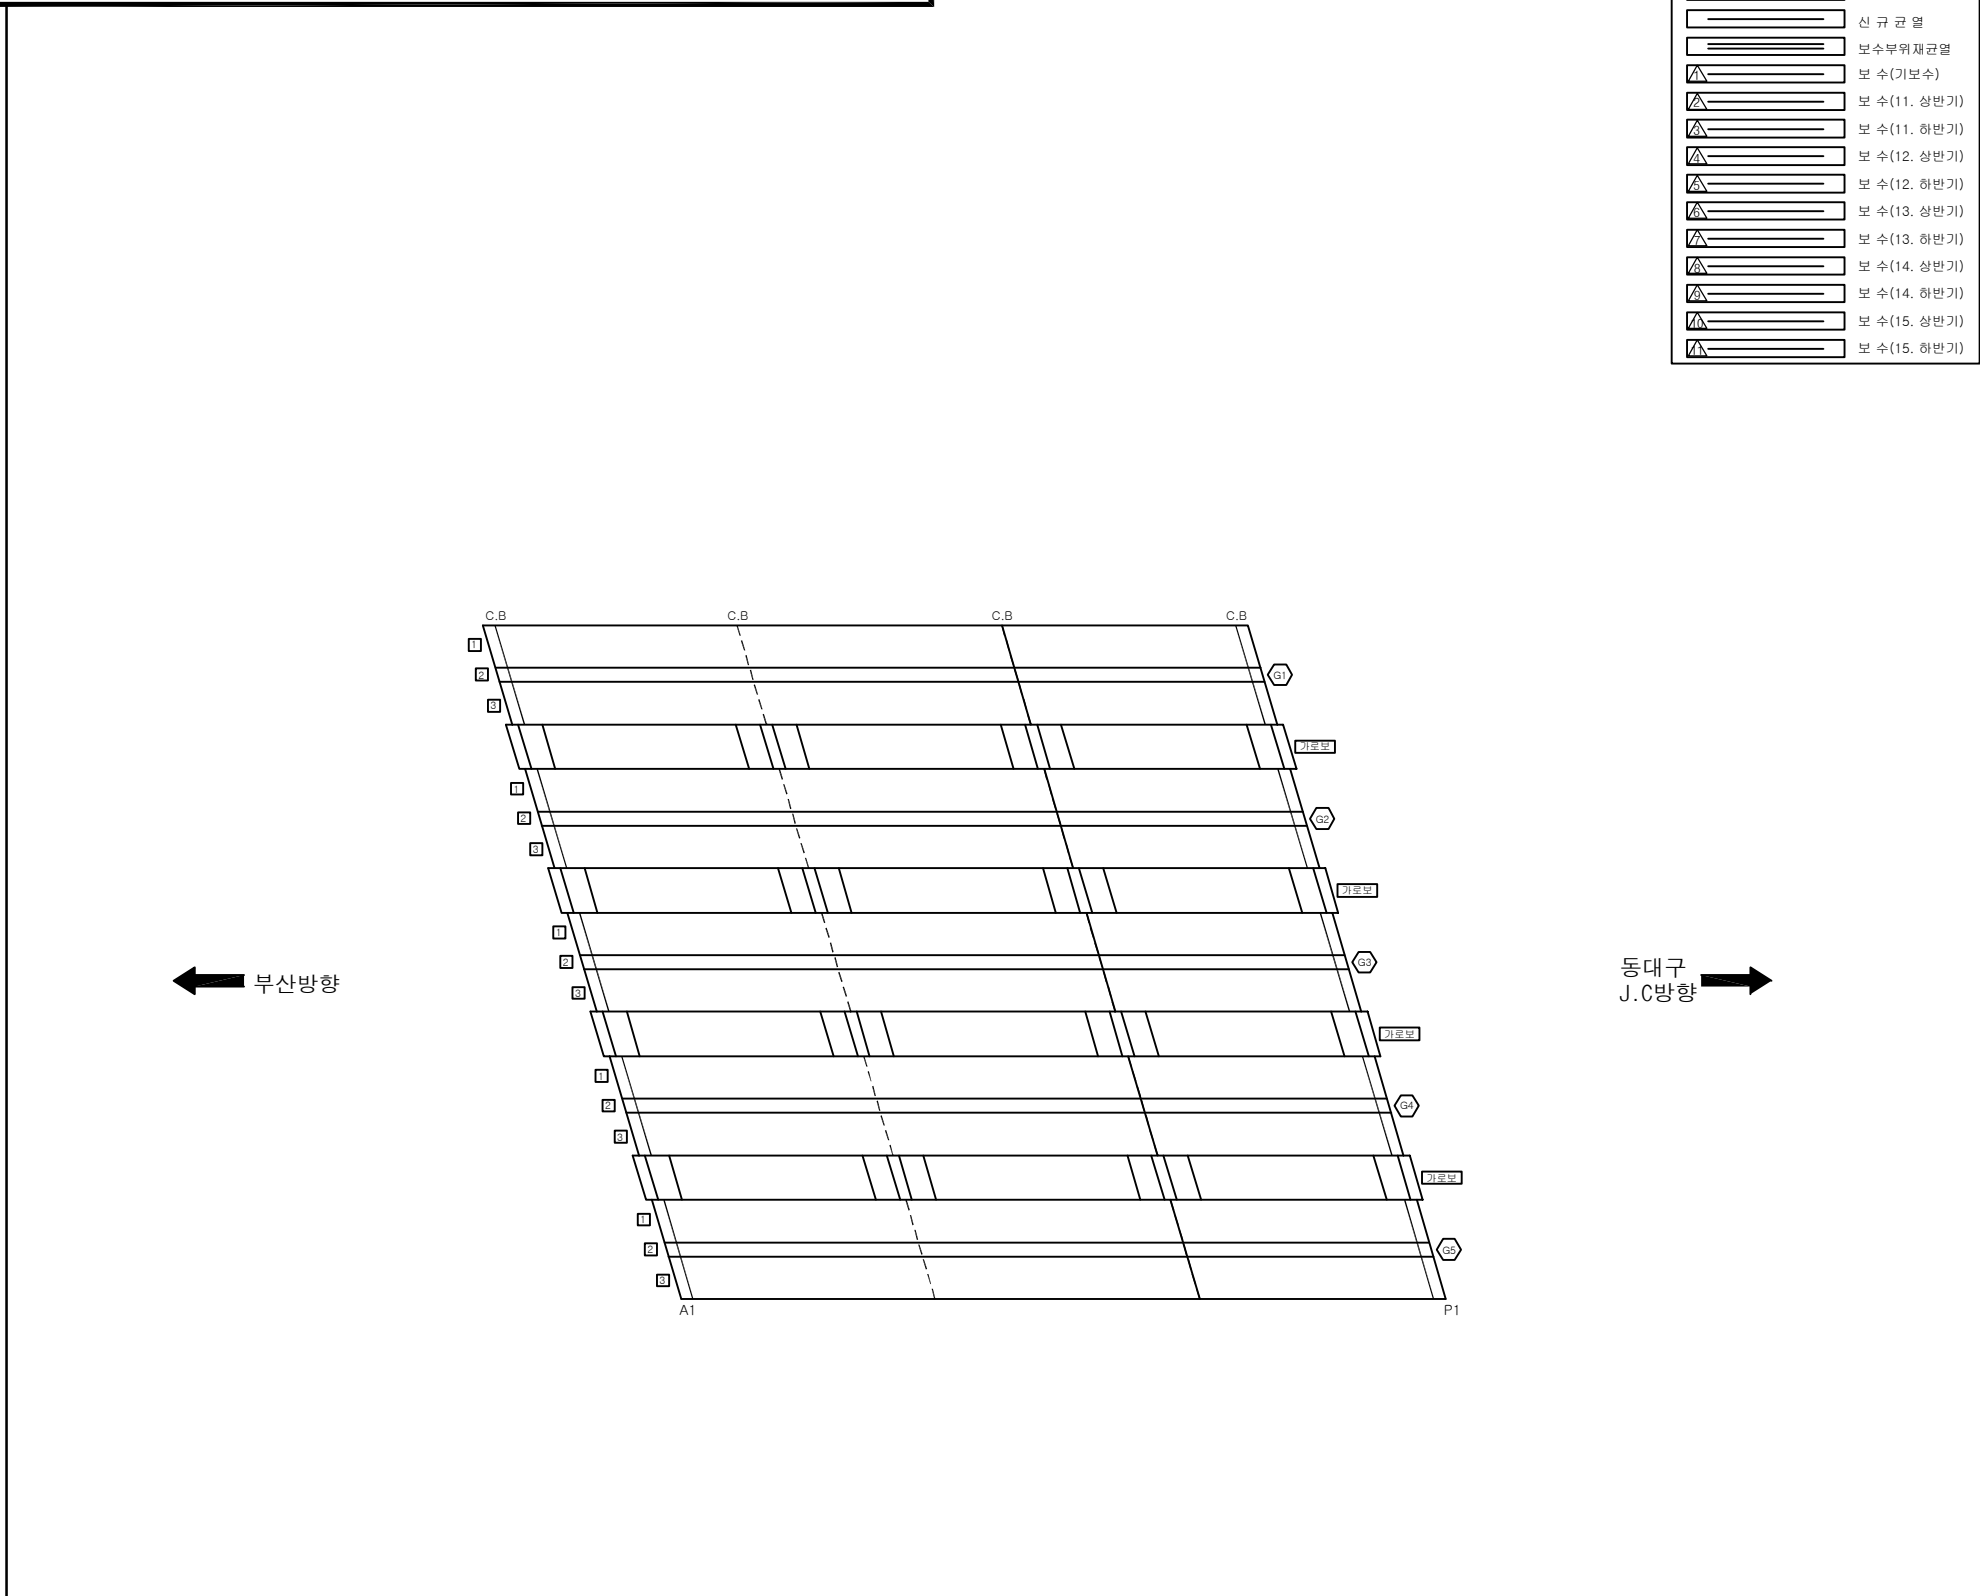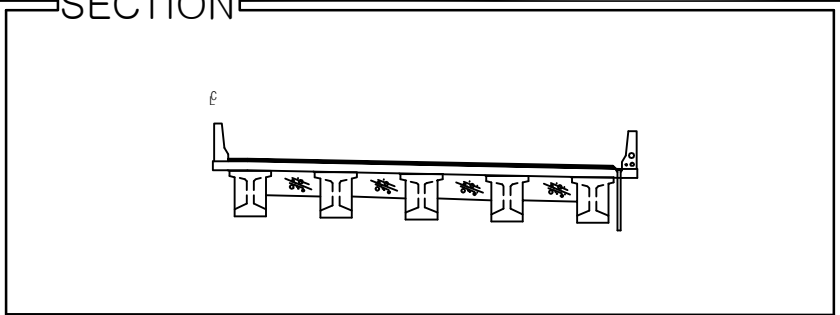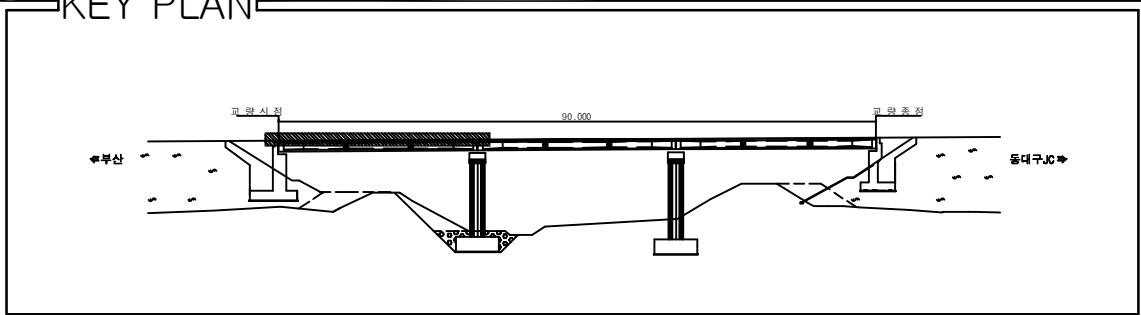[illegible]

용역명	2016년 상반기 시설물 정기점검 용역
과업기간	2016. 04. 18 ~ 2016. 06. 30
발주처	 신대구부산고속도로주식회사
용역사	(주)위드이앤오
도면번호	016

ID: 율하천교(부산)-거더 S2

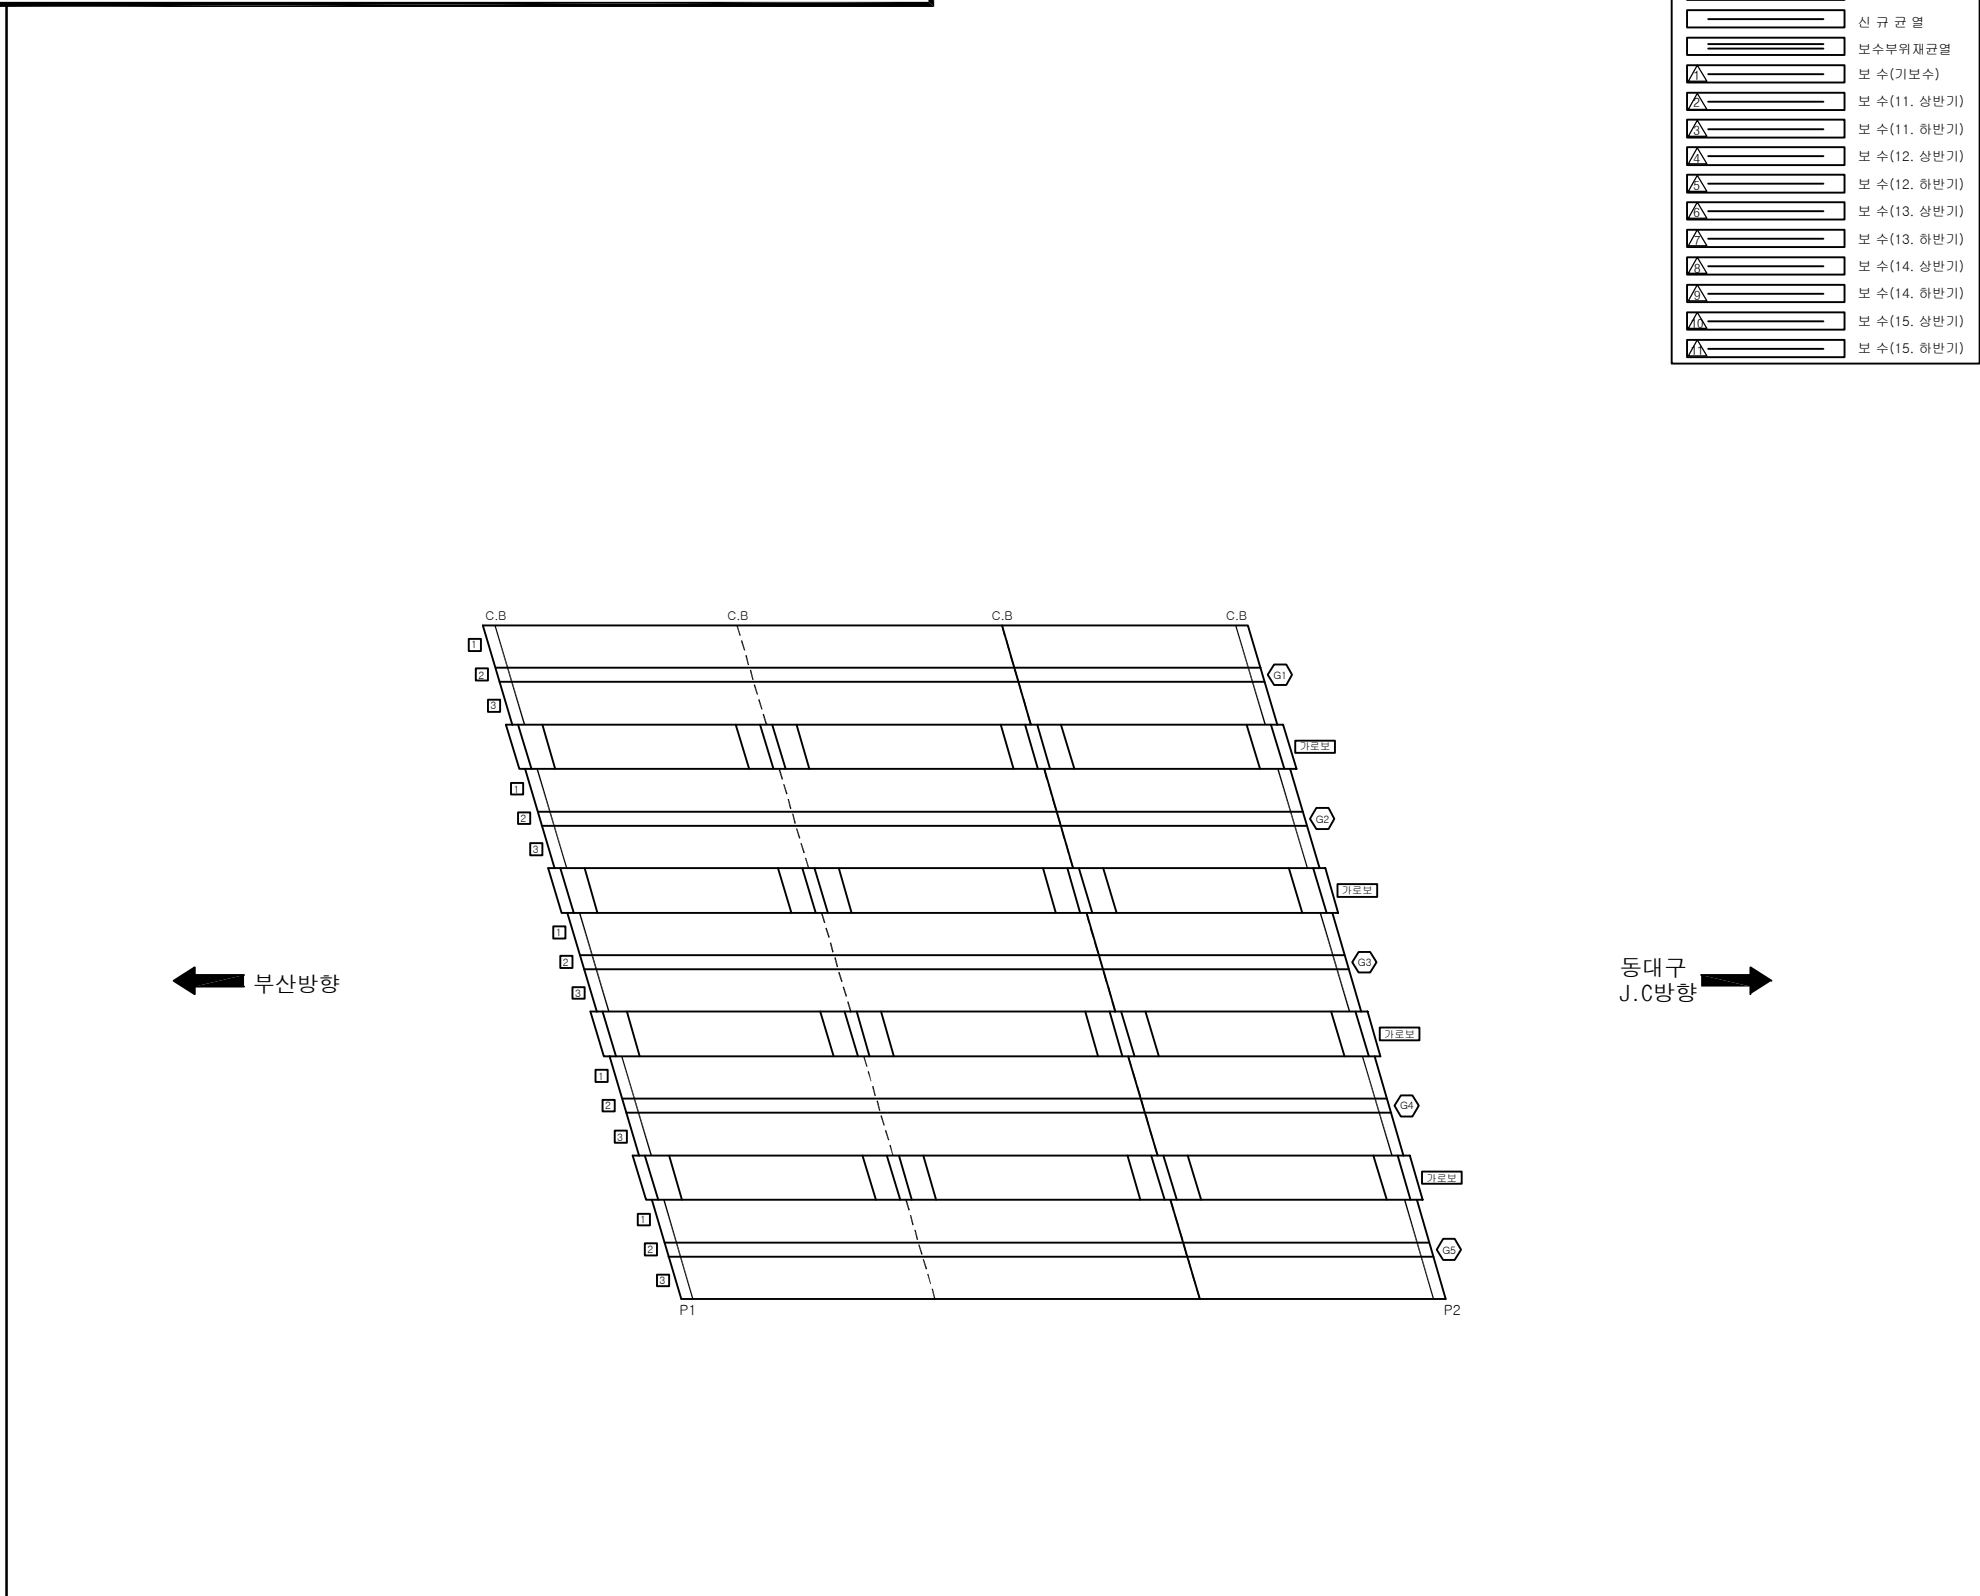[illegible]

KEY PLAN

The key plan shows the bridge layout with a total length of 90,000. The bridge is supported by two main piers. The left pier is labeled '국왕시지' and the right pier is labeled '국왕동지'. The bridge is located between '영부산' (Yeongbusan) on the left and '동대구JC' (Dongdaegu JC) on the right.

SECTION



C


C.2


용역명	2016년 상반기 시설물 정기점검 용역
과업기간	2016. 04. 18 ~ 2016. 06. 30
발주처	 신대구부산고속도로주식회사
용역사	(주)위드이앤오
도면번호	017

ID: 율하천교(부산)-거더 S3

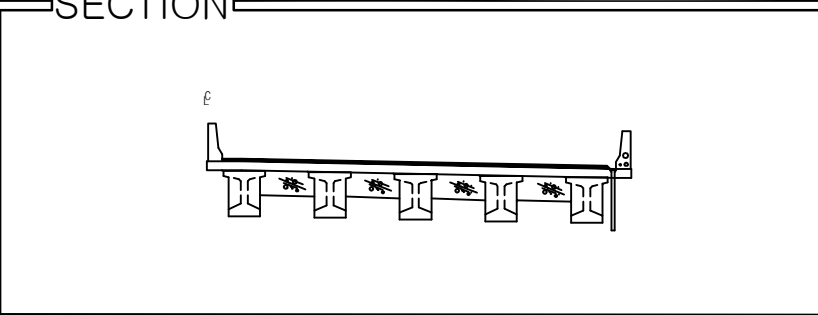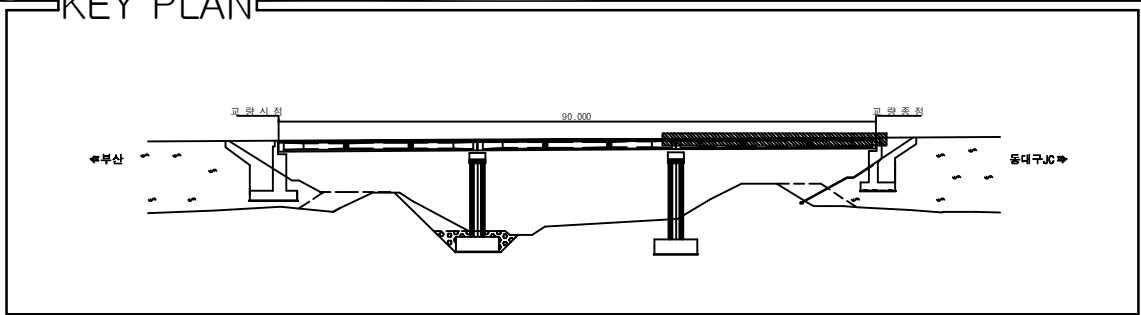[illegible]

용역명	2016년 상반기 시설물 정기점검 용역
과업기간	2016. 04. 18 ~ 2016. 06. 30
발주처	 신대구부산고속도로주식회사
용역사	(주)위드이앤오
도면번호	018

ID:울하천교(부산)-교대 A1

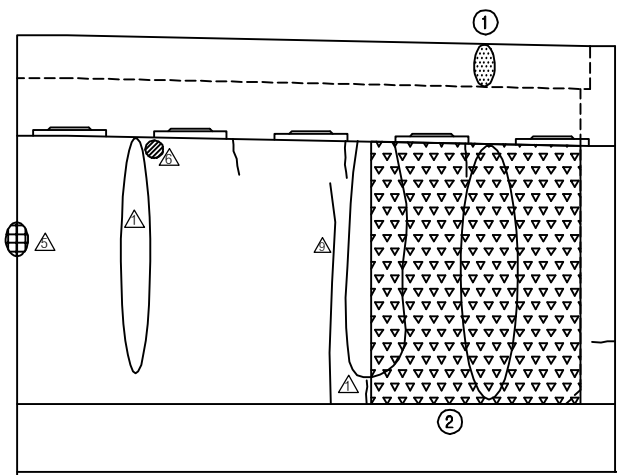





보 수 이 려	
	기 존 규 열
	신 규 규 열
	보수부위재규결
	보 수(기보수)
	보 수(11. 상반기)
	보 수(11. 하반기)
	보 수(12. 상반기)
	보 수(12. 하반기)
	보 수(13. 상반기)
	보 수(13. 하반기)
	보 수(14. 상반기)
	보 수(14. 하반기)
	보 수(15. 상반기)
	보 수(15. 하반기)

손상 현황 표

[illegible]

1	2	3	466
---	---	---	---	---	---	---	---	---	----	----	-----	-----	


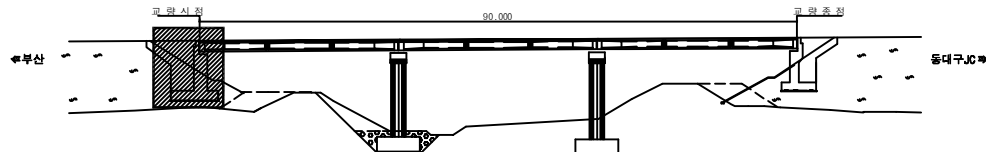


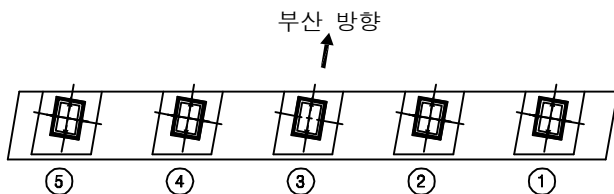

용역명	2016년 상반기 시설물 정기점검 용역
과업기간	2016. 04. 18 ~ 2016. 06. 30
발주처	 신대구부산고속도로주식회사
용역사	(주)위드이앤오
도면번호	019


ID: 율하천교(부산)-교대 A2

보 수 이 려	
	기 준 규 열
	신 규 규 열
	보 수 부 위 재 규 열
 	보 수 (기보수)
 	보 수 (11. 상반기)
 	보 수 (11. 하반기)
 	보 수 (12. 상반기)
 	보 수 (12. 하반기)
 	보 수 (13. 상반기)
 	보 수 (13. 하반기)
 	보 수 (14. 상반기)
 	보 수 (14. 하반기)
 	보 수 (15. 상반기)
 	보 수 (15. 하반기)

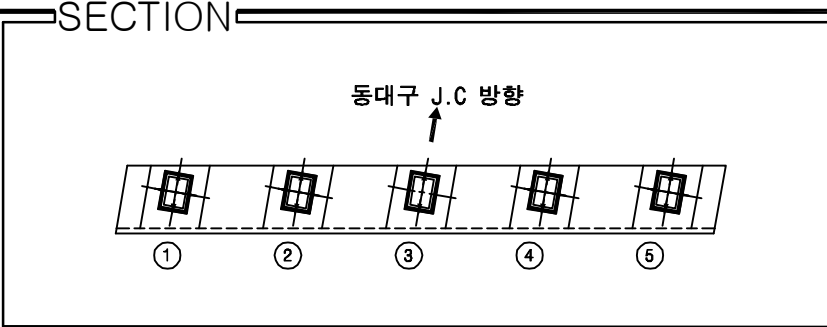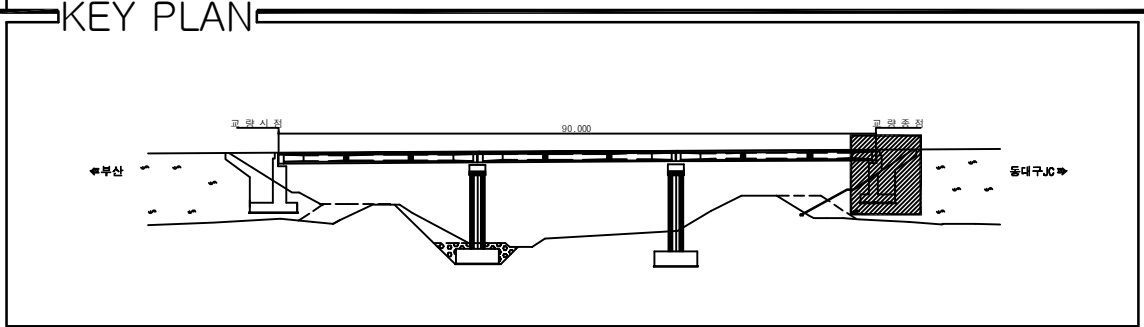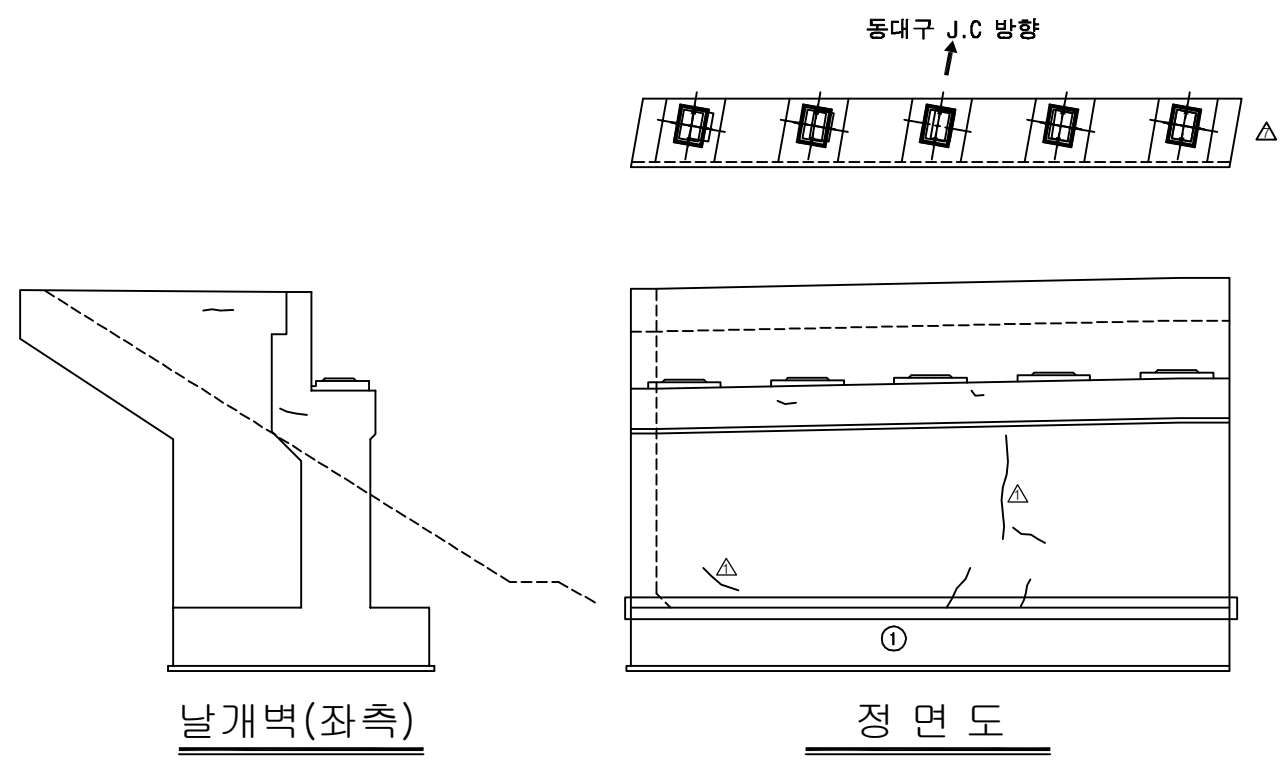
[illegible]

용역명	2016년 상반기 시설물 정기점검 용역
과업기간	2016. 04. 18 ~ 2016. 06. 30
발주처	 신대구부산고속도로주식회사
용역사	(주)위드이앤오
도면번호	020


ID:울하천교(부산)-교각 P1

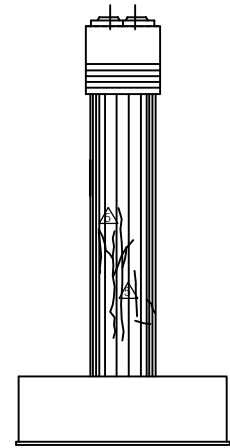


내측면(좌측)

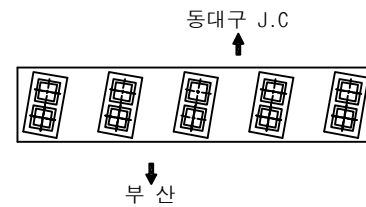


평면

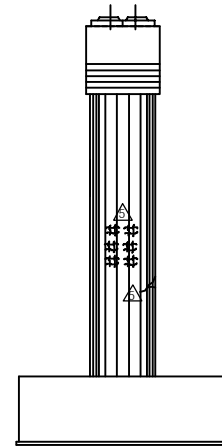


내측면(우측)

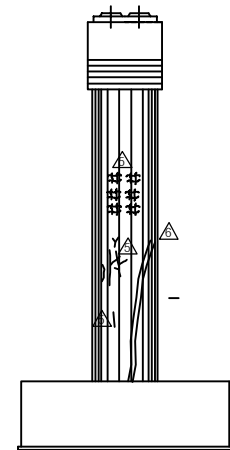


측면도(좌측)

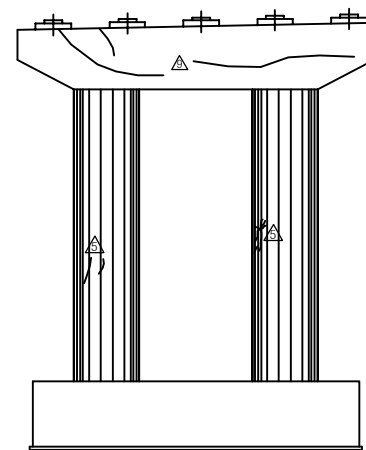

정면도

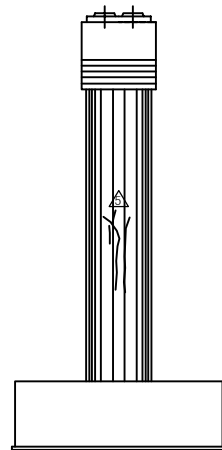

측면도(우측)

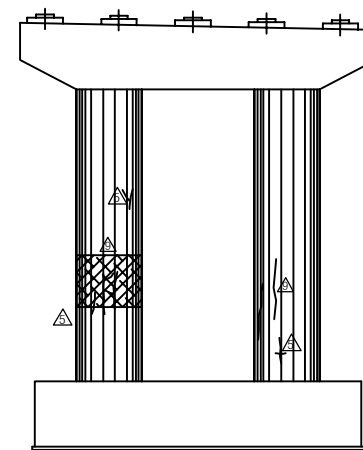


배면도

보 수 이 려	
	기 존 교 열
	신 규 교 열
	보 수 부 위 재 교 열
	보 수 (기 보 수)
	보 수 (11. 상 반 기)
	보 수 (1. 하 반 기)
	보 수 (12. 상 반 기)
	보 수 (2. 하 반 기)
	보 수 (13. 상 반 기)
	보 수 (3. 하 반 기)
	보 수 (14. 상 반 기)
	보 수 (4. 하 반 기)
	보 수 (15. 상 반 기)
	보 수 (5. 하 반 기)


손상 현황 표

[illegible]

KEY PLAN

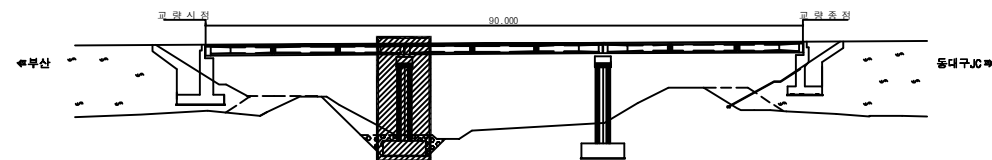


SECTION 1

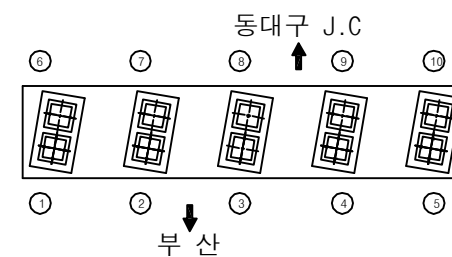


용역명	2016년 상반기 시설물 정기점검 용역
과업기간	2016. 04. 18 ~ 2016. 06. 30
발주처	 신대구부산고속도로주식회사
용역사	(주)위드이앤오
도면번호	021


ID:울하천교(부산)-교각 P2

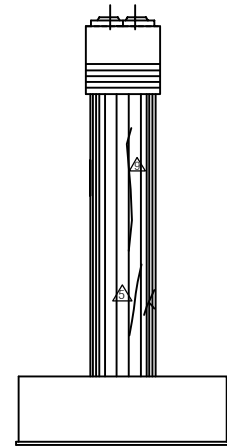


내측면(좌측)

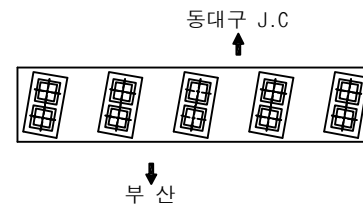


평면

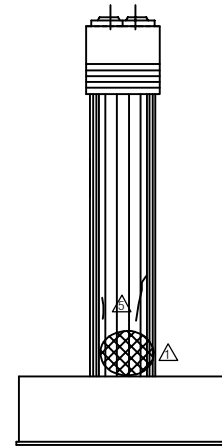


내측면(우측)

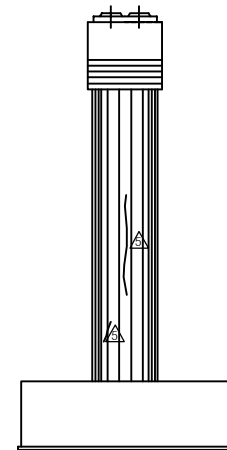


측면도(좌측)

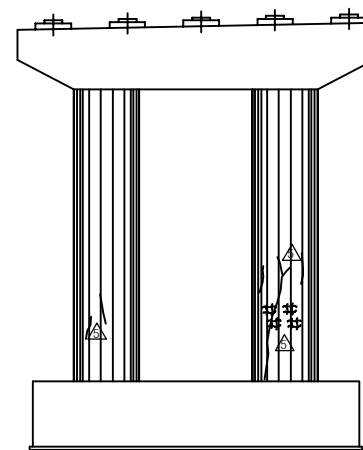

정면도

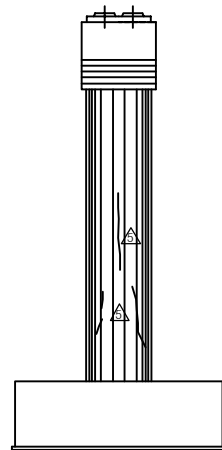

측면도(우측)

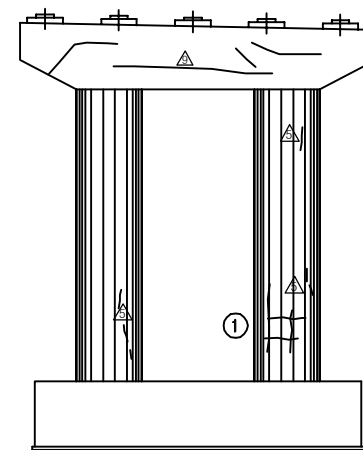


배면도


보 수 이 력	
	기 존 규 열
	신 규 규 열
	보수부위재규열
	보 수 (기보수)
	보 수 (11. 상반기)
	보 수 (11. 하반기)
	보 수 (12. 상반기)
	보 수 (12. 하반기)
	보 수 (13. 상반기)
	보 수 (13. 하반기)
	보 수 (14. 상반기)
	보 수 (14. 하반기)
	보 수 (15. 상반기)
	보 수 (15. 하반기)

[illegible]

KEY PLAN

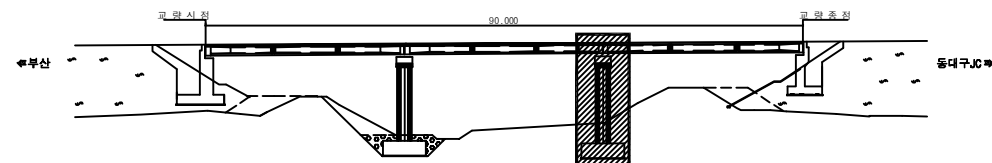

SECTION

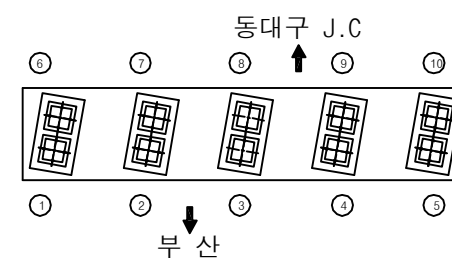

용역명	2016년 상반기 시설물 정기점검 용역
과업기간	2016. 04. 18 ~ 2016. 06. 30
발주처	 신대구부산고속도로주식회사
용역사	(주)위드이앤오
도면번호	022

7. 용계1교

■ 대구


구 분		손 상 현 황		단 위	경 간 별 수 량			합 계	비 고
					S1		S2		
상 부 구 조	교면포장	망상균열		M ² (개소)	75.0	-		75	
					(1)	-		(1)	
	콘크리트 난간	균열	0.3mm미만	M (개소)	1.0	1.0		2.0	
		(1)	(1)		(2)				
		균열	0.3mm이상	M (개소)	1.8	-		1.8	
		(1)	-		(1)				
	백태		M ² (개소)	0.01	0.12		0.13		
(1)	(1)		(2)						
손상		M ² (개소)	0.05	-		0.05			
(1)	-		(1)						
바닥판 하면	실란트 손상		M (개소)	6.0	6.0		12		
				(1)	(1)		(2)		
구 분		손 상 현 황		단 위	지 점 별 수 량			합 계	비 고
					A1	A2	P1		
하부 구조	교대 및 교각	접속부 용벽 이격		M (개소)	6.0	6.0	-	12	
		(1)	(1)	-	(2)				
		실란트 손상		M (개소)	-	2.0	9.0	11	
				(개소)	-	(1)	(1)	(2)	




■ 부산

구 분		손 상 현 황		단 위	경 간 별 수 량			합 계	비 고
					S1		S2		
상부 구조	콘크리트 난간	균열	0.3mm미만	M (개소)	5.5 (4)	- -		5.5 (4)	
		균열	0.3mm이상	M (개소)	3.5 (2)	1.0 (1)		4.5 (3)	
	교면포장	함몰		M ² (개소)	0.5 (2)	0.15 (1)		0.65 (3)	
		아스콘 균열		M (개소)	- -	0.8 (1)		0.8 (1)	
구 분		손 상 현 황		단 위	지 점 별 수 량			합 계	비 고
					A1		A2		
하부 구조	교대 및 교각	접속부 응력 이격		M (개소)	6.0 (1)	6.0 (1)	- -	12 (2)	




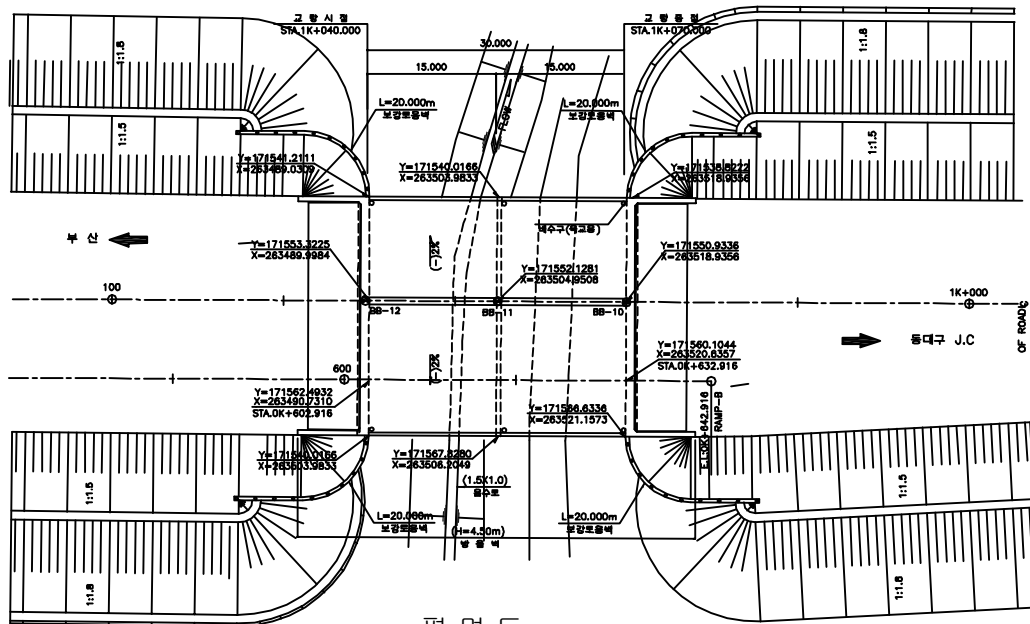

평면도

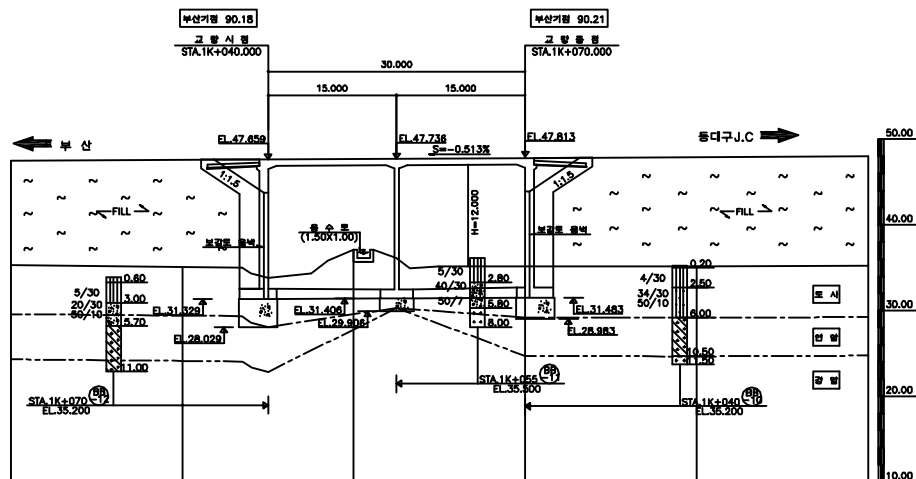

종단면도

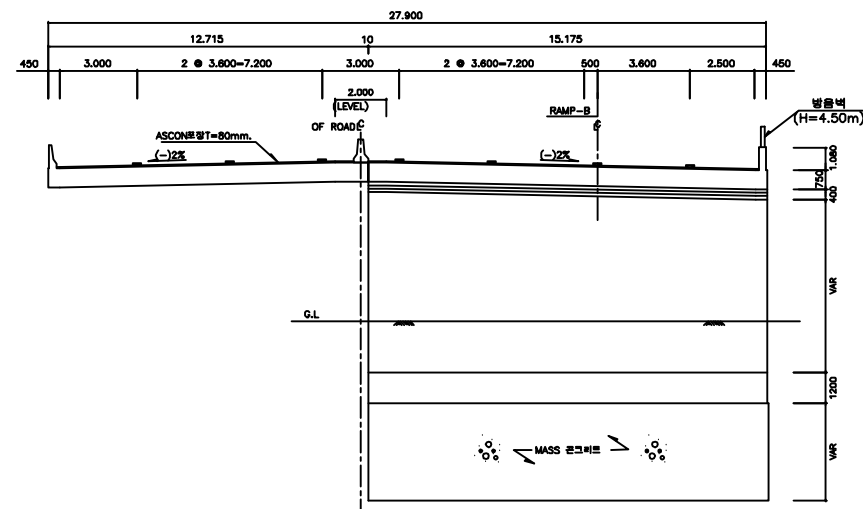

횡단면도

(주)위드이앤오

Project Title
2016년 상반기 시설물 정기점검 용역


Drawing Title
용계1교 평면도, 종·횡단면도

Note



■ 교량의 기호 정의

구 분	사 용 기 호	정 의
경 간	Sa	경간번호 (제 a 번째 span)
교 대	Aa	교대 번호(제 a번째 Abutment)
배 수 구	Da	배수구 번호(제 a 번째 Drainage)

- 부산측(A1-시점)에서 대구측(A2-중점) 방향으로 일련번호 증가
- 부산측(A1-시점)에서 대구측(A2-중점) 바라보았을때 좌측에서 우측으로 일련번호 증가

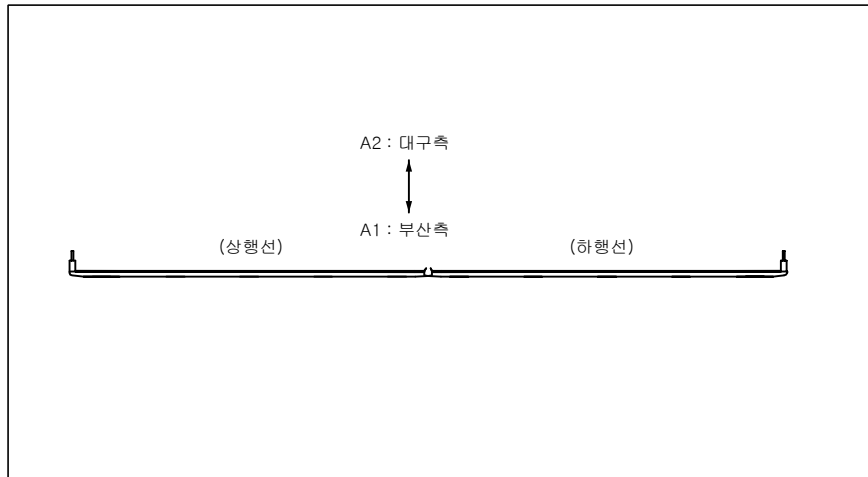
[illegible]

ID:용계1교(대구)-교면포장

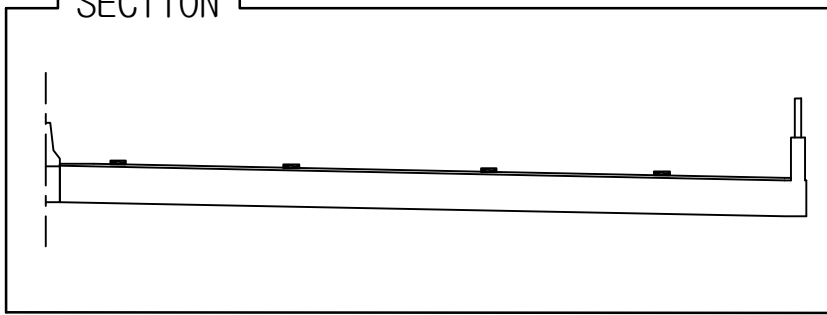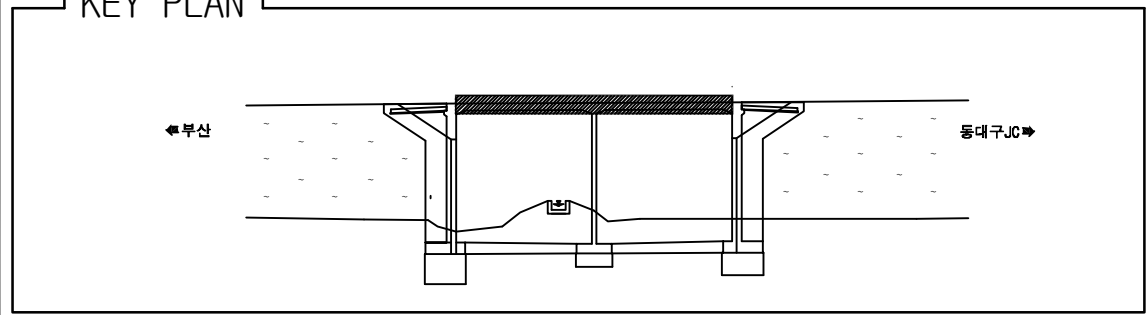[illegible]

용역명	2016년 상반기 시설물 정기점검 용역
과업기간	2016. 04. 18 ~ 2016. 06. 30
발주처	 신대구부산고속도로주식회사
용역사	(주)위드이앤오
도면번호	001

ID:용계1교(대구)-바닥판하면

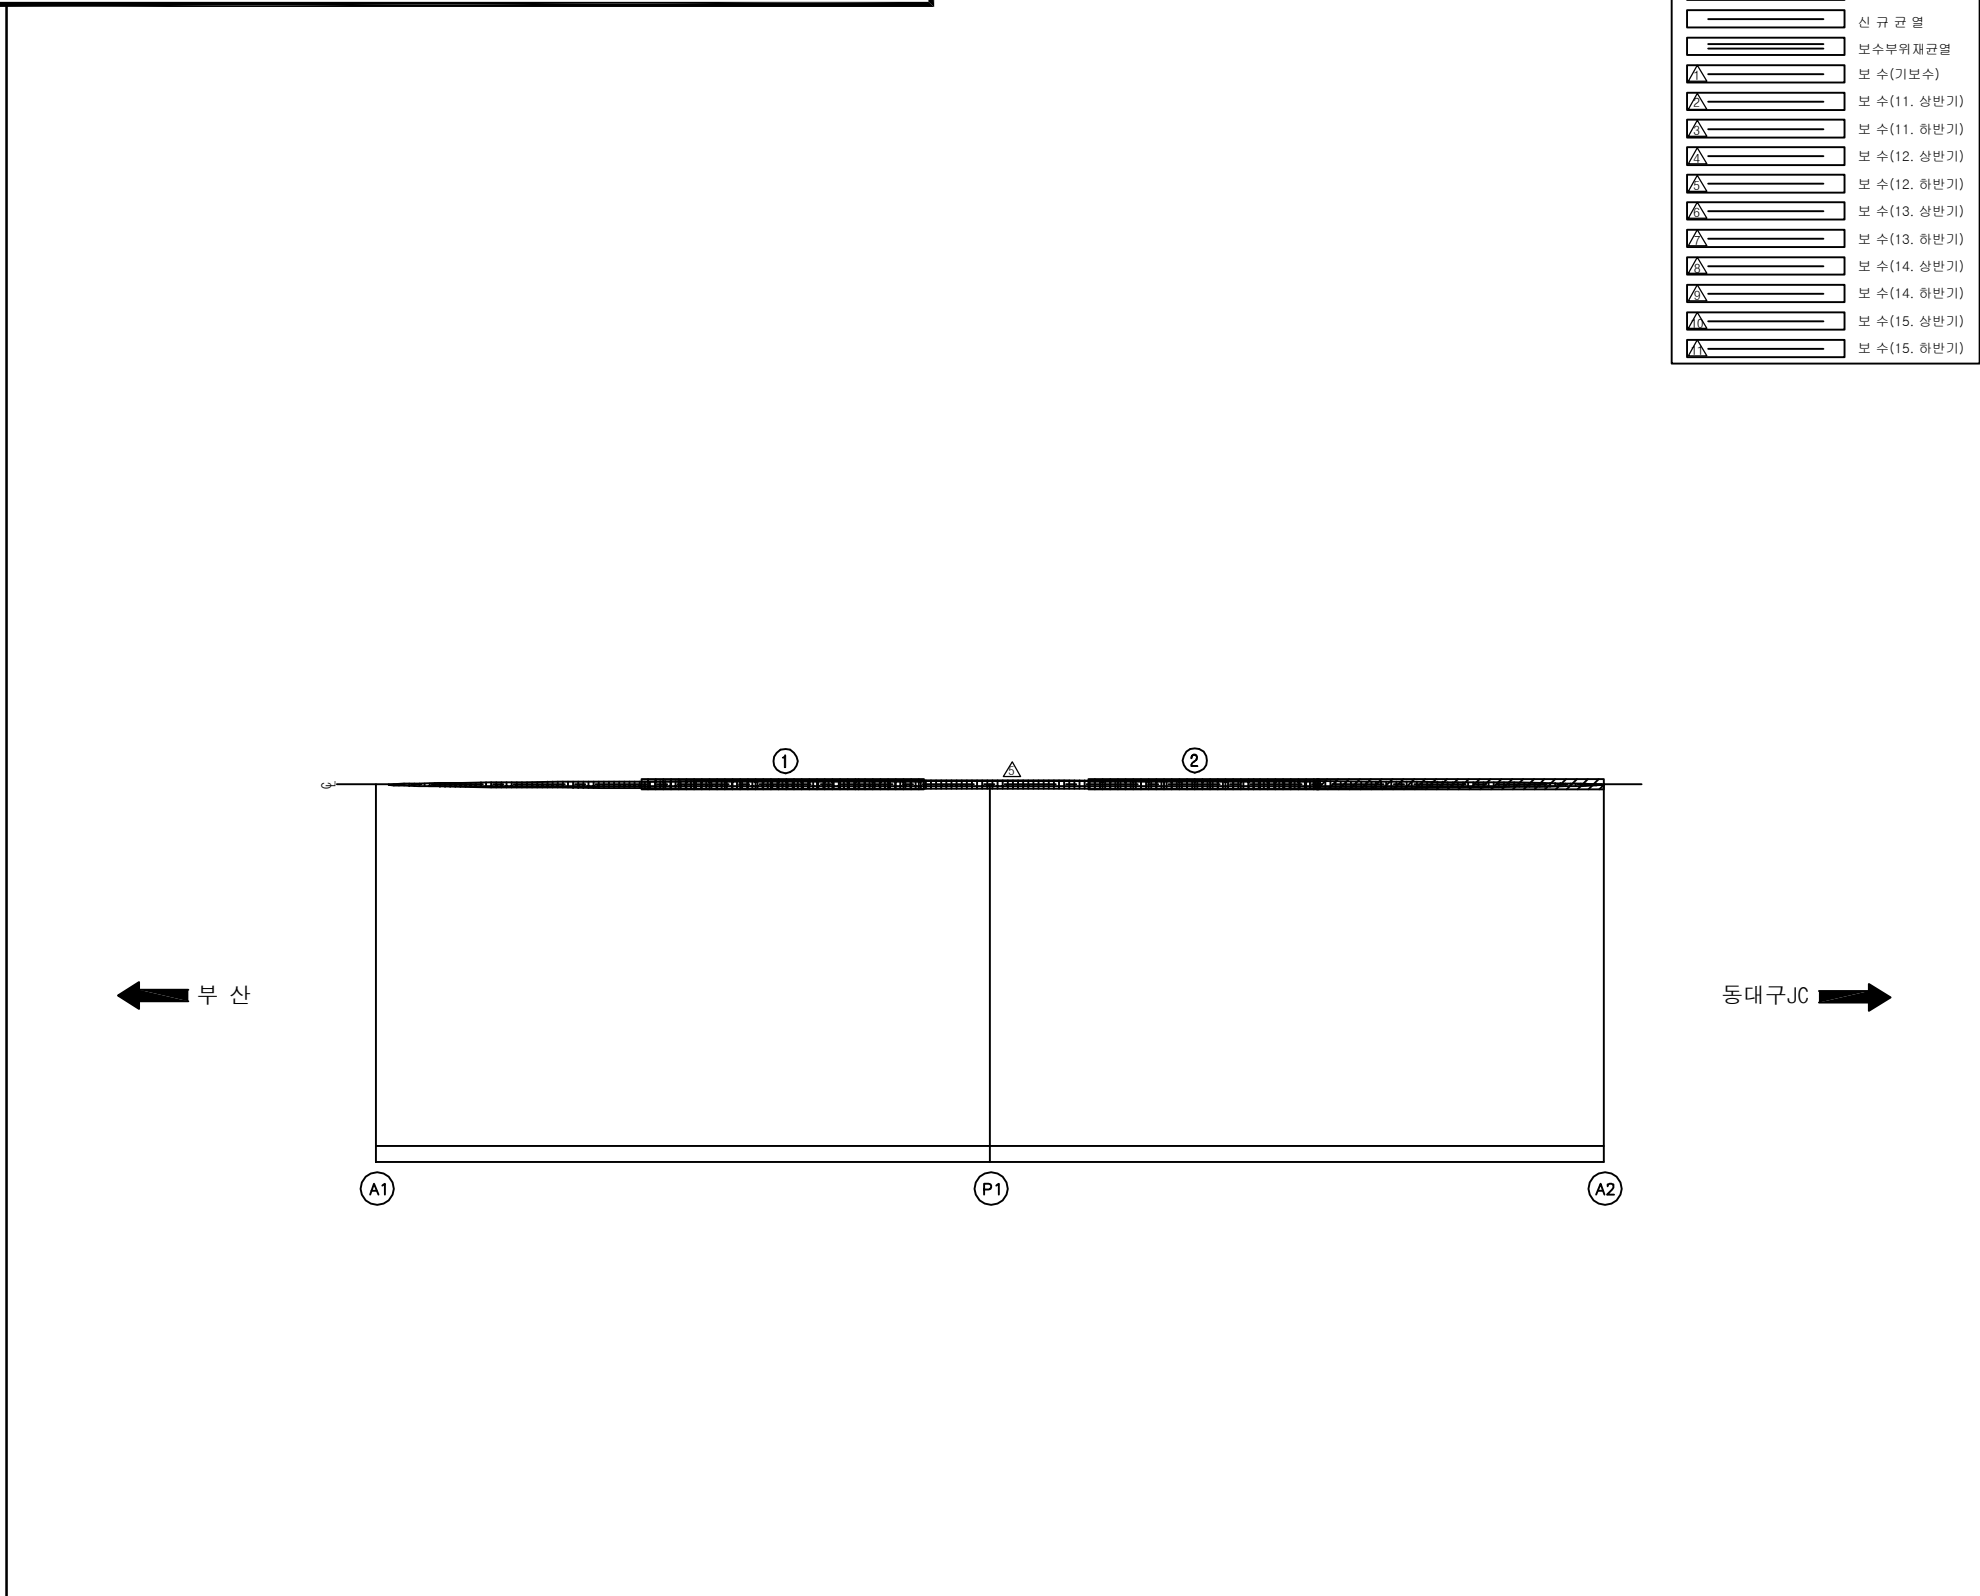[illegible]



KEY PLAN

부산 동대구JC

SECTION

용역명	2016년 상반기 시설물 정기점검 용역
과업기간	2016. 04. 18 ~ 2016. 06. 30
발주처	 신대구부산고속도로주식회사
용역사	(주)위드이앤오
도면번호	002

ID:용계1교(대구)-교대 A1

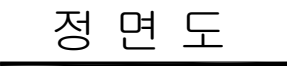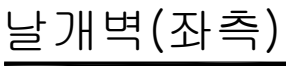

보 수 이 려	
	기 존 규 열
	신 규 규 열
	보수무위재결함
	보 수(기보수)
	보 수 (11. 상반기)
	보 수 (11. 하반기)
	보 수 (12. 상반기)
	보 수 (12. 하반기)
	보 수 (13. 상반기)
	보 수 (13. 하반기)
	보 수 (14. 상반기)
	보 수 (14. 하반기)
	보 수 (15. 상반기)
	보 수 (15. 하반기)


[illegible]

주) 손상의 폭과 길이는 m 이며, 단 균열의 폭은 mm 임

KEY PLAN


부산 ← 동대구JC →

SECTION

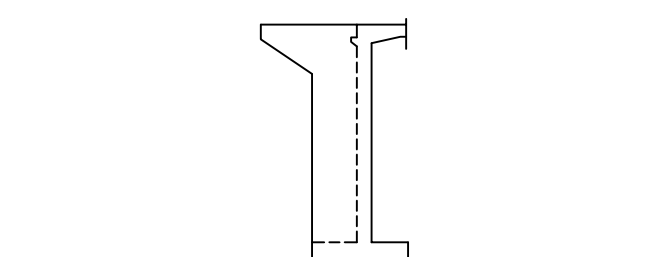


용역명	2016년 상반기 시설물 정기점검 용역
과업기간	2016. 04. 18 ~ 2016. 06. 30
발주처	 신대구부산고속도로주식회사
용역사	(주)위드이앤오
도면번호	003

ID:용계1교(대구)-교대 A2

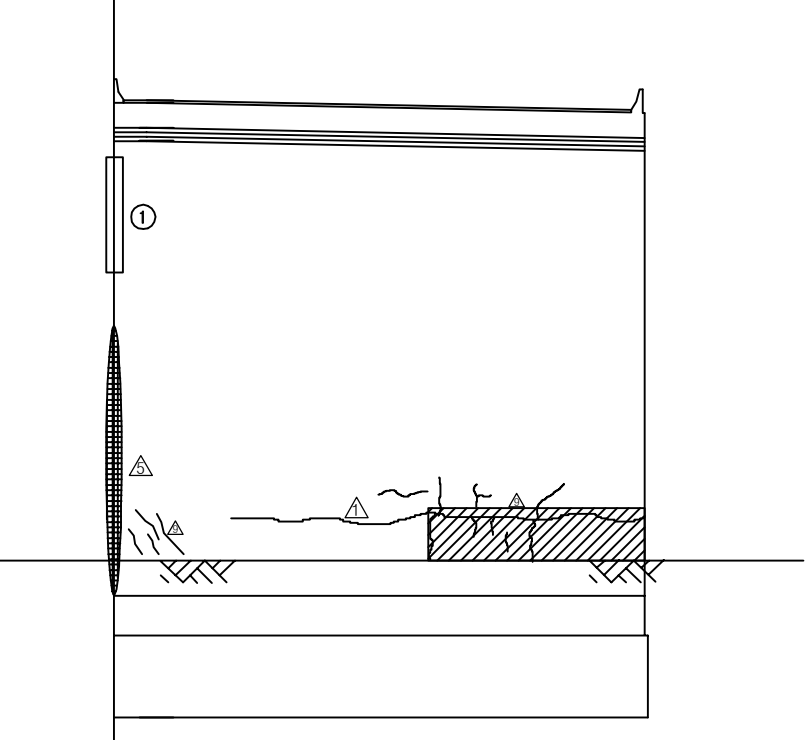

정 면 도

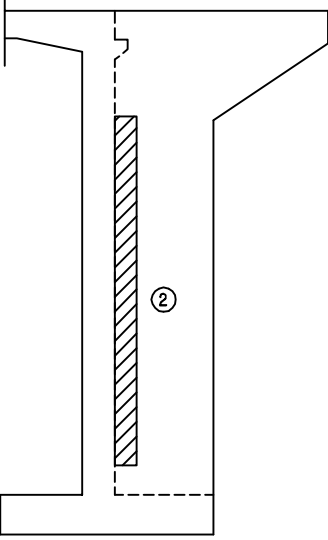

날개벽(우측)

보수 이력	
	기 준 규 열
	신 규 규 열
	보수부위재균열
	보 수(기보수)
	보 수(11. 상반기)
	보 수(11. 하반기)
	보 수(12. 상반기)
	보 수(12. 하반기)
	보 수(13. 상반기)
	보 수(13. 하반기)
	보 수(14. 상반기)
	보 수(14. 하반기)
	보 수(15. 상반기)
	보 수(15. 하반기)

[illegible]

주) 손상의 폭과 길이는 m 이며, 단 균열의 폭은 mm 임

KEY PLAN

북향

부산

동대구JC

SECTION


용역명	2016년 상반기 시설물 정기점검 용역
과업기간	2016. 04. 18 ~ 2016. 06. 30
발주처	 신대구부산고속도로주식회사
용역사	(주)위드이앤오
도면번호	004

ID:용계1교(대구)-교각 P1


손 상 현 황 표

[illegible]


보수 이력	
	기존 규열
	신규 규열
	보수부위재규열
	보수(기보수)
	보수(11. 상반기)
	보수(11. 하반기)
	보수(12. 상반기)
	보수(12. 하반기)
	보수(13. 상반기)
	보수(13. 하반기)
	보수(14. 상반기)
	보수(14. 하반기)
	보수(15. 상반기)
	보수(15. 하반기)

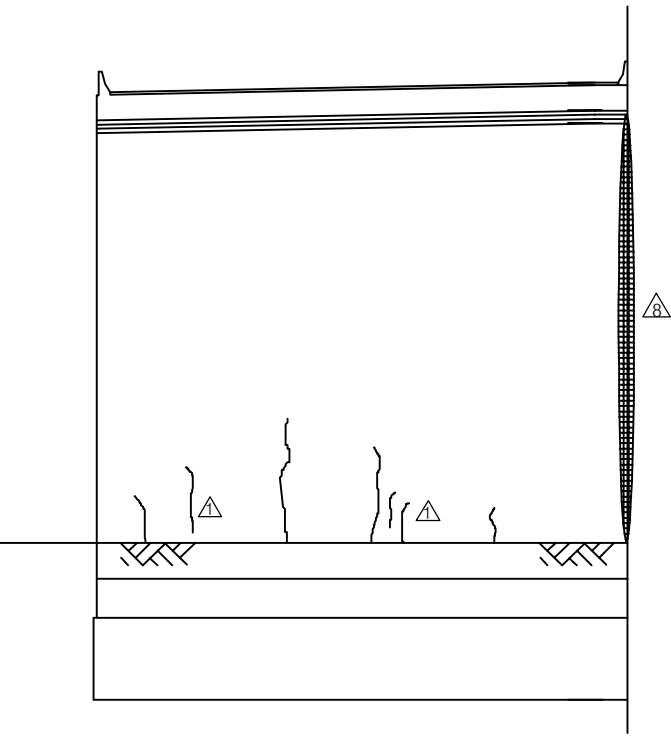

배 연 도

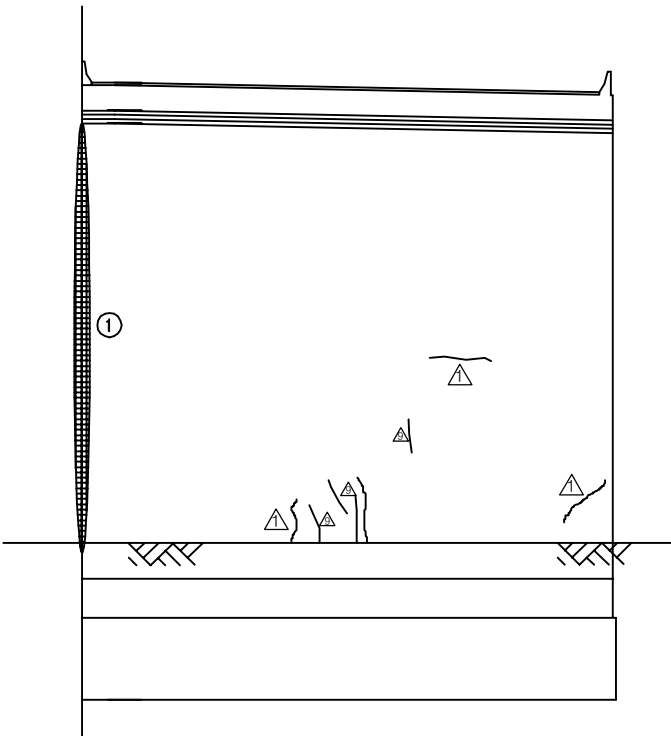


정 면 도

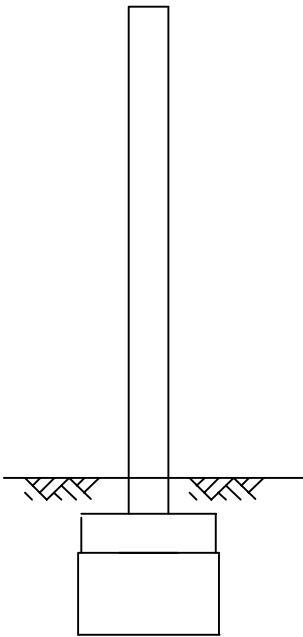


측면도(우측)

주) 손상의 폭과 길이는 m 이며, 단 균열의 폭은 mm 임

KEY PLAN


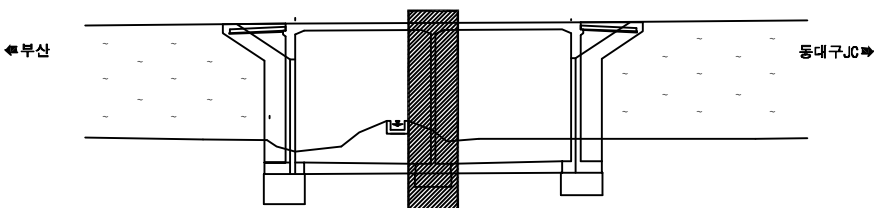


SECTION _____

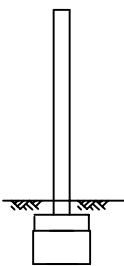


용역명	2016년 상반기 시설물 정기점검 용역
과업기간	2016. 04. 18 ~ 2016. 06. 30
발주처	 신대구부산고속도로주식회사
용역사	(주)위드이앤오
도면번호	005

10:용계1교(부산)-교면포장

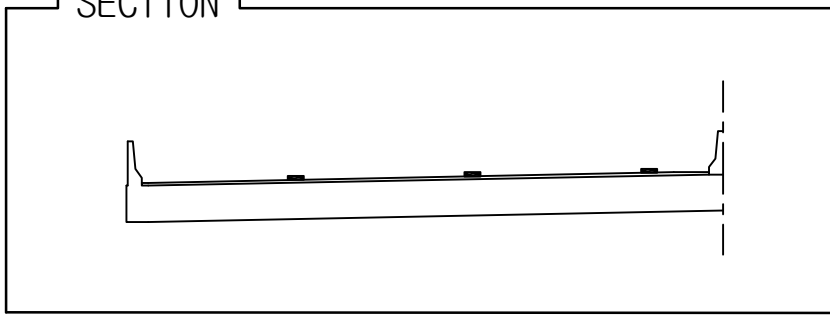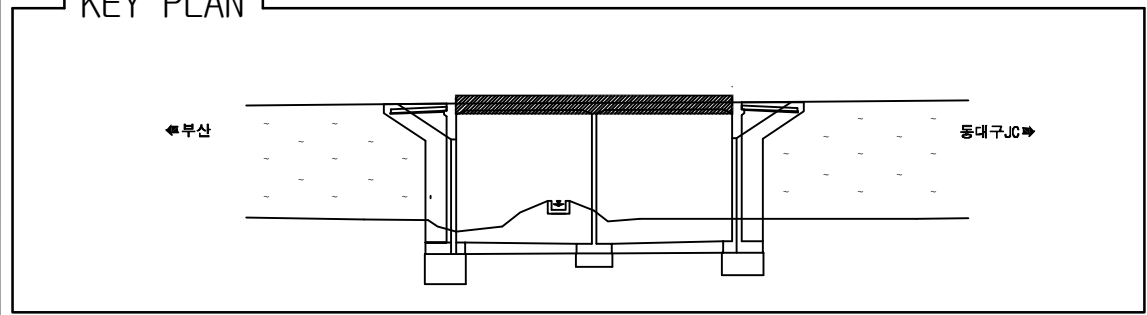[illegible]

용역명	2016년 상반기 시설물 정기점검 용역
과업기간	2016. 04. 18 ~ 2016. 06. 30
발주처	 신대구부산고속도로주식회사
용역사	(주)위드이앤오
도면번호	006

ID:용계1교(부산)-바닥판하면

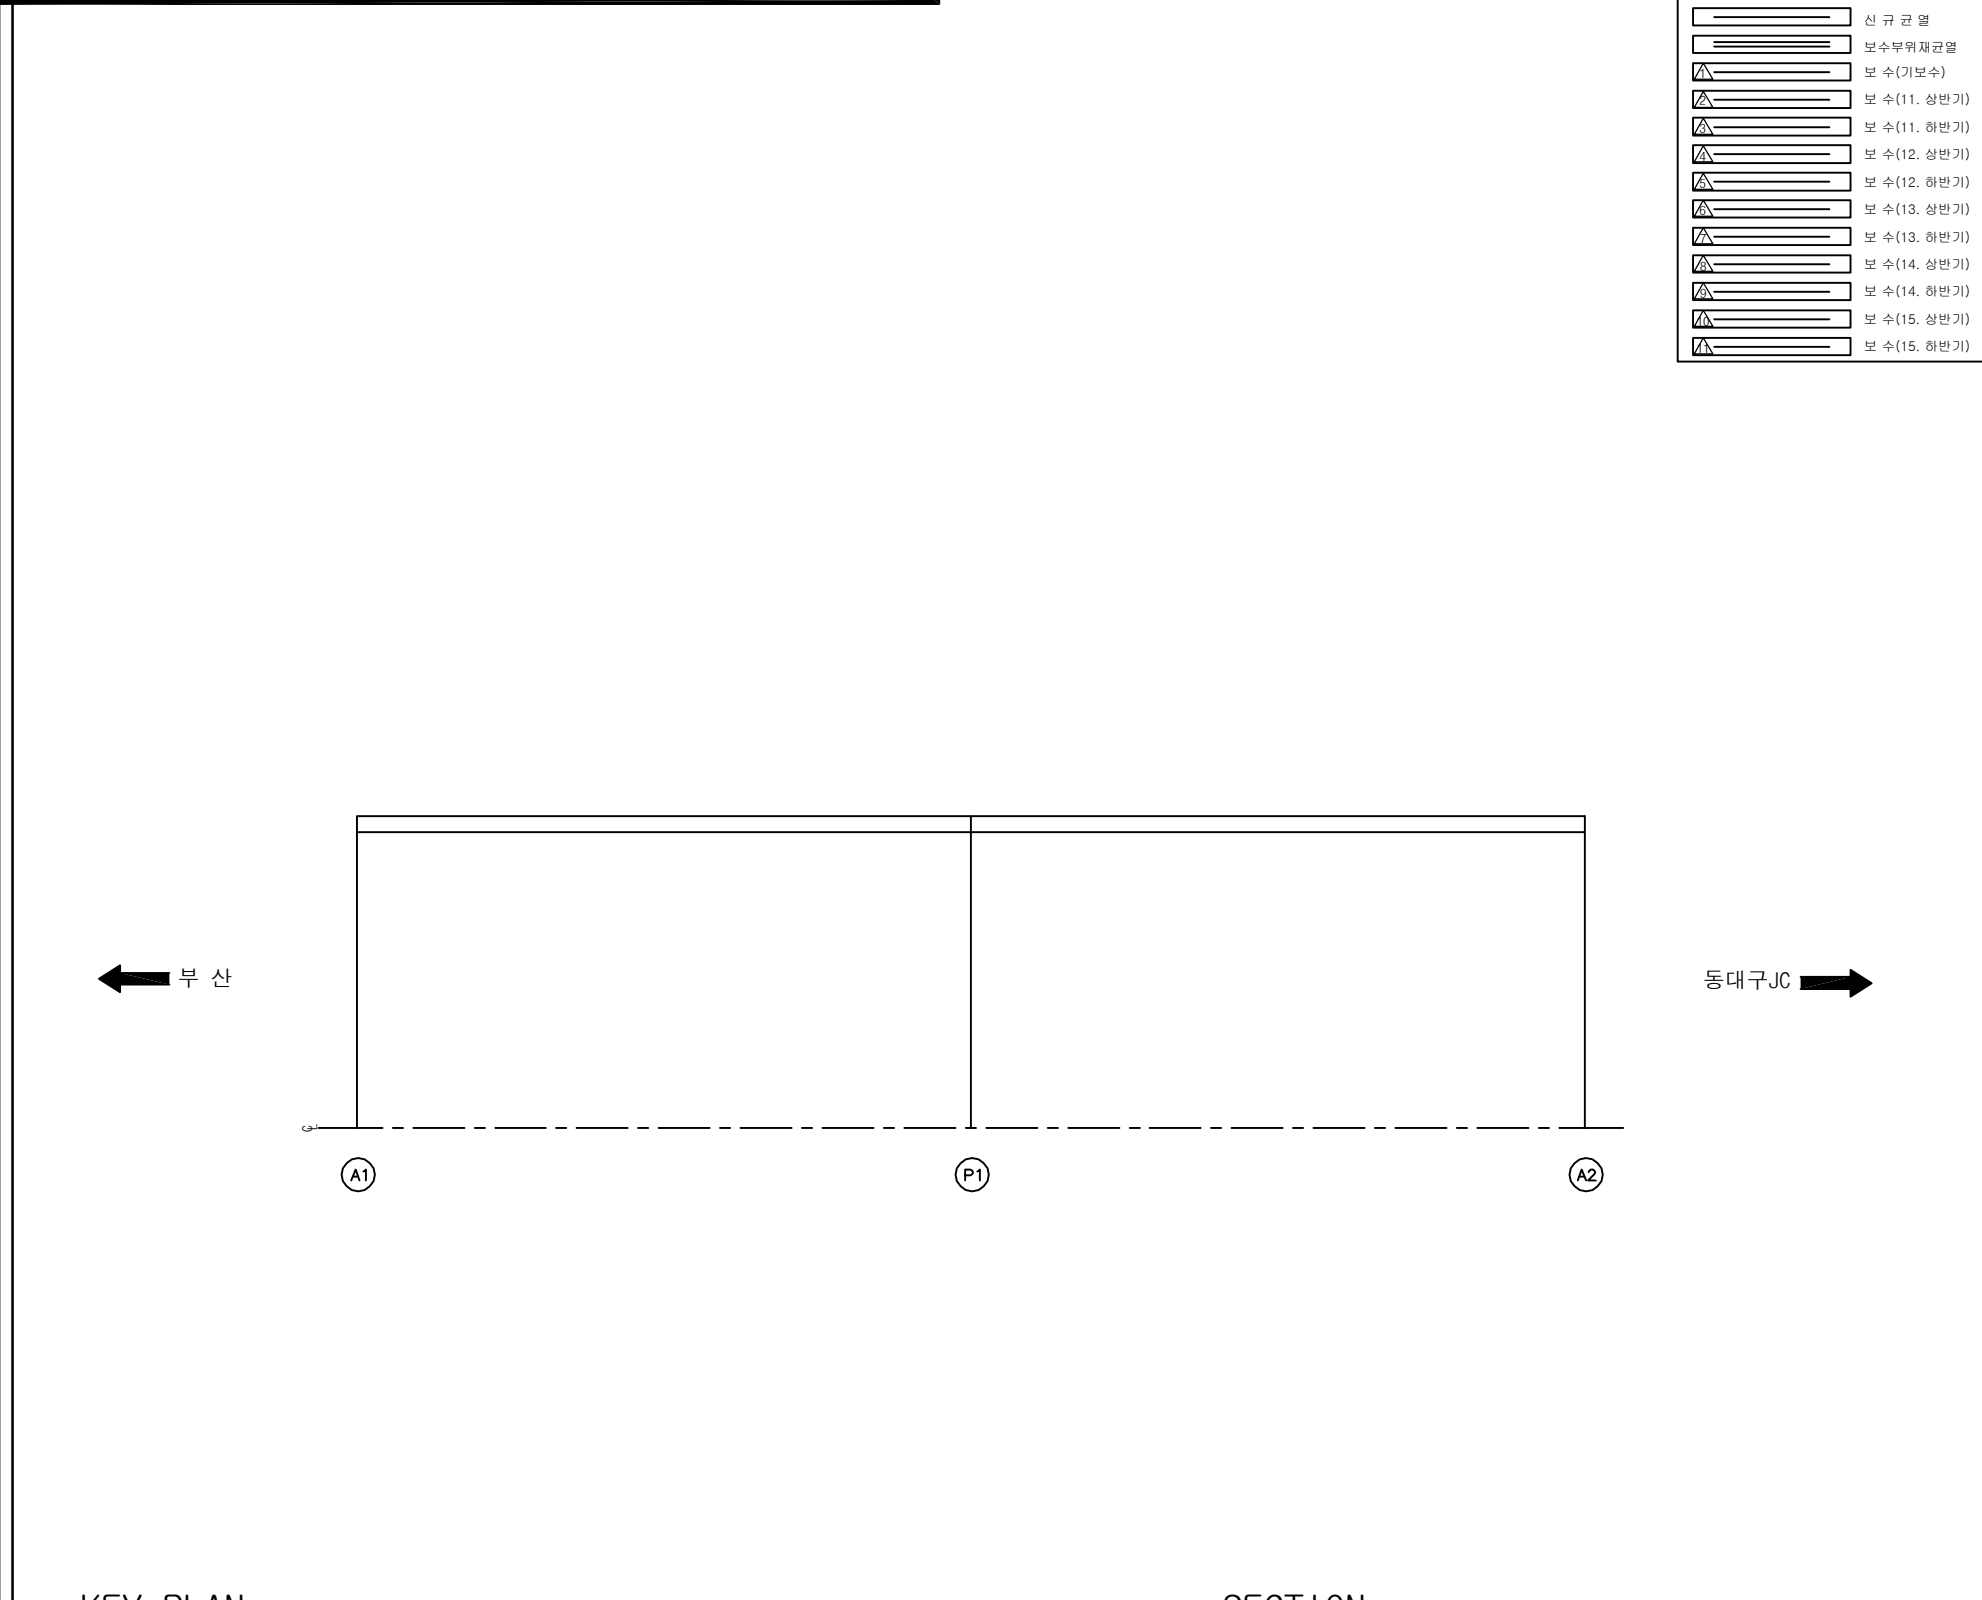[illegible]

KEY PLAN

북향

0 10 20 30



동대구JC

SECTION

Diagram illustrating a cross-section of a road or embankment, showing a profile line with three small rectangular features (possibly manholes or drains) spaced along its length.

용역명	2016년 상반기 시설물 정기점검 용역
과업기간	2016. 04. 18 ~ 2016. 06. 30
발주처	 신대구부산고속도로주식회사
용역사	(주)위드이앤오
도면번호	007

ID:용계1교(부산)-교대 A1

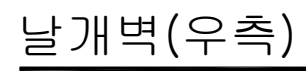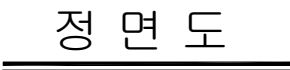

보수 이력	
	기존 규열
	신규 규열
	보수부위재규열
 	보수(기보수)
 	보수(11. 상반기)
 	보수(11. 하반기)
 	보수(12. 상반기)
 	보수(12. 하반기)
 	보수(13. 상반기)
 	보수(13. 하반기)
 	보수(14. 상반기)
 	보수(14. 하반기)
 	보수(15. 상반기)
 	보수(15. 하반기)

[illegible]

주) 손상의 폭과 길이는 m 이며, 단 균열의 폭은 mm 임


KEY PLAN



부산


동대구JC

SECTION


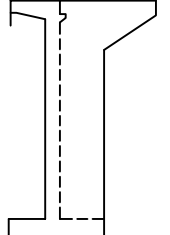


용역명	2016년 상반기 시설물 정기점검 용역
과업기간	2016. 04. 18 ~ 2016. 06. 30
발주처	 신대구부산고속도로주식회사
용역사	(주)위드이앤오
도면번호	008

ID:용계1교(부산)-교대 A2

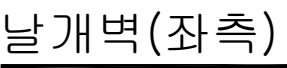


보 수 이 려	
	기 준 규 열
	신 규 규 열
	보수부위재규열
	보 수(기보수)
	보 수(11. 상반기)
	보 수(11. 하반기)
	보 수(12. 상반기)
	보 수(12. 하반기)
	보 수(13. 상반기)
	보 수(13. 하반기)
	보 수(14. 상반기)
	보 수(14. 하반기)
	보 수(15. 상반기)
	보 수(15. 하반기)

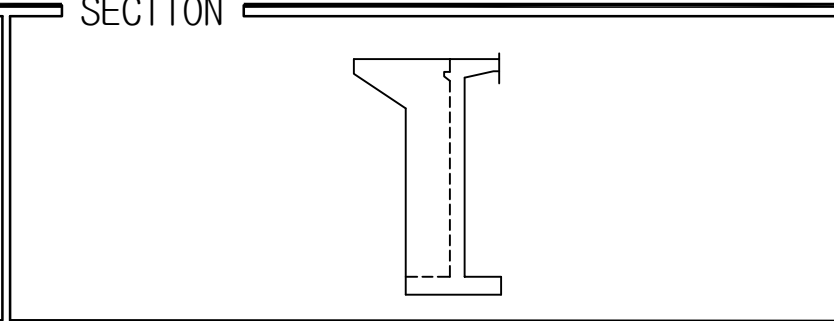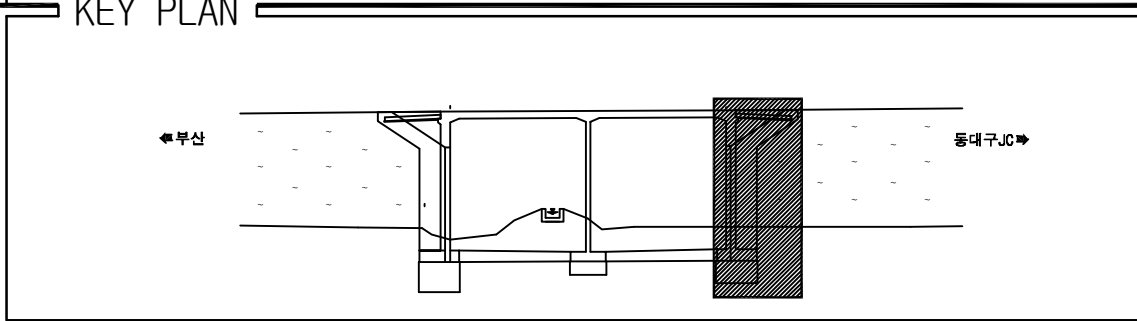[illegible]

용역명	2016년 상반기 시설물 정기점검 용역
과업기간	2016. 04. 18 ~ 2016. 06. 30
발주처	 신대구부산고속도로주식회사
용역사	(주)위드이앤오
도면번호	009

ID:용계1교(부산)-교각 P1

보 수 이 려	
	기 존 규 열
	신 규 규 열
	보수부위재규결
	보 수(기보수)
	보 수(11. 상반기)
	보 수(11. 하반기)
	보 수(12. 상반기)
	보 수(12. 하반기)
	보 수(13. 상반기)
	보 수(13. 하반기)
	보 수(14. 상반기)
	보 수(14. 하반기)
	보 수(15. 상반기)
	보 수(15. 하반기)

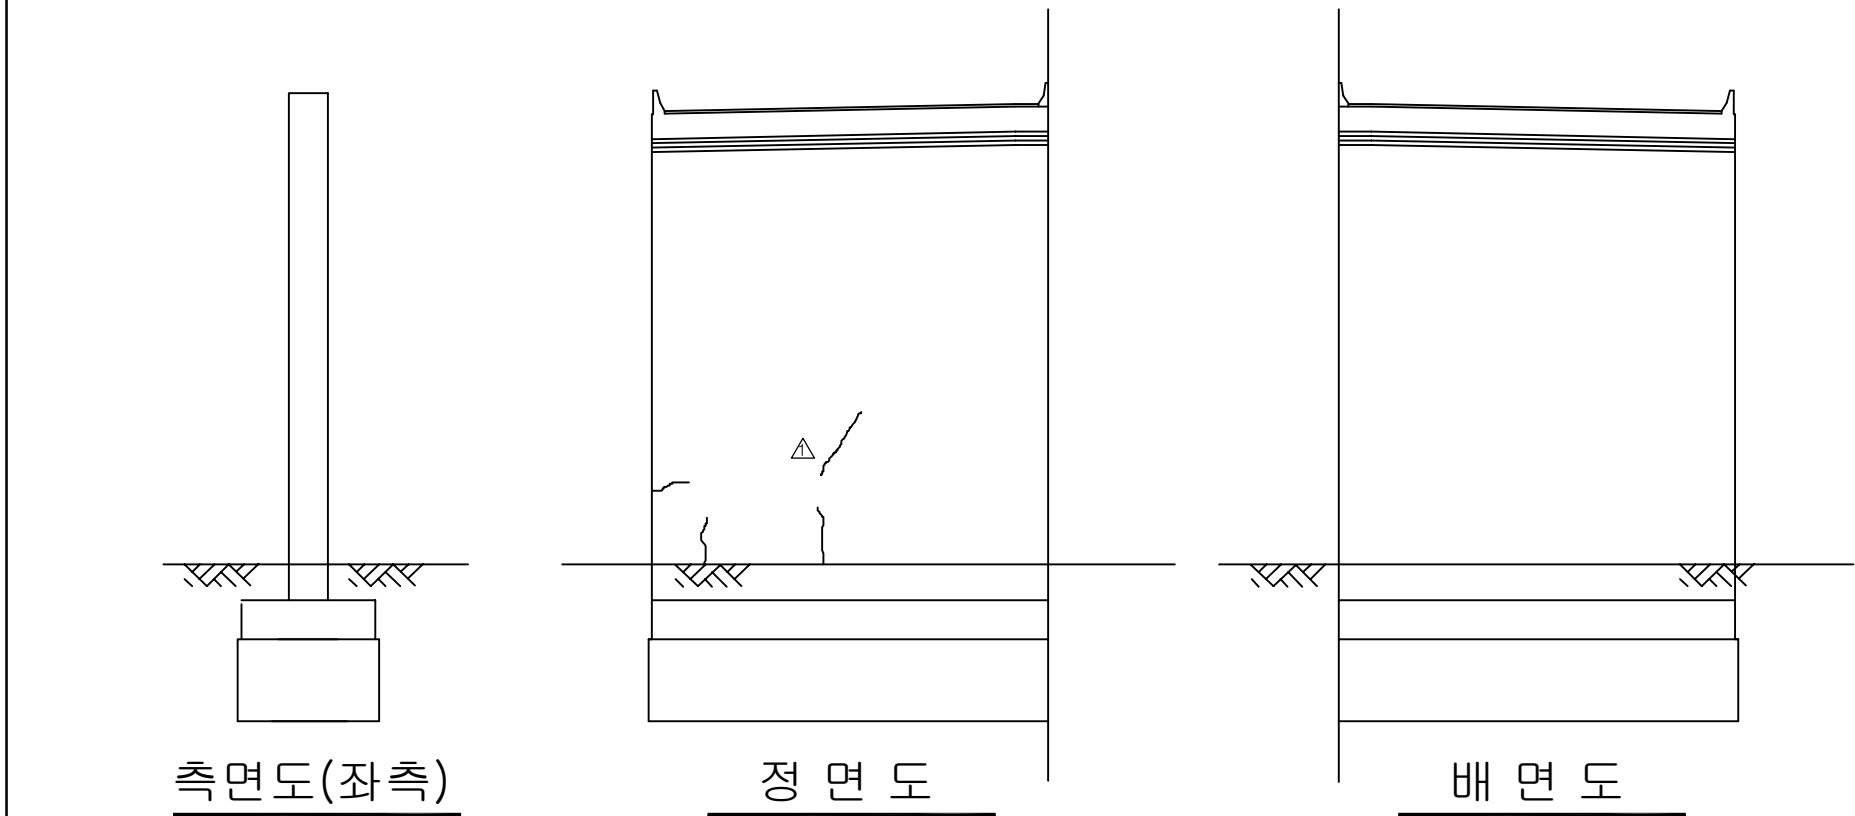[illegible]


KEY PLAN



부산

동대구JC

SECTION

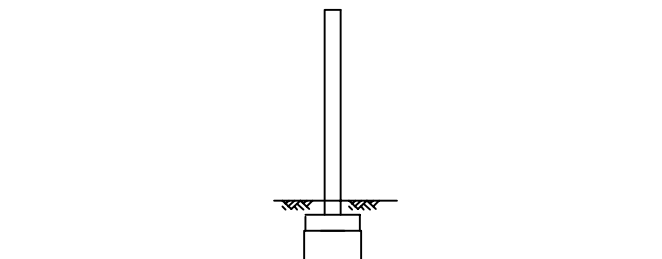

용역명	2016년 상반기 시설물 정기점검 용역
-----	-----------------------

과업기간	2016. 04. 18 ~ 2016. 06. 30
------	-----------------------------

발 주 처	 신대구부산고속도로주식회사
-------	---

공 회 사	(주)위드이앤오
-------------	----------

도면번호	010
------	-----

8. 신평교

■ 대구


구 분			손 상 현 황		단 위	경 간 별 수 량		합 계	비 고
						S1			
상 부 구 조	교면포장		패임		M ² (개소)	0.54 (1)	0.54 (1)		
			아스콘 균열		M (개소)	25.0 (1)	25 (1)		
	콘크리트 난간		균열	0.3mm미만	M (개소)	2.4 (3)	2.4 (3)		
				0.3mm이상	M (개소)	2.0 (4)	2 (4)		
			백태		M ² (개소)	0.7 (7)	0.7 (7)		
			손상		M ² (개소)	0.01 (1)	0.01 (1)		
	신축이음	본 체	이물 질퇴적		M (개소)	3.2 (2)	3.2 (2)		
		후타재	접속부 이격		M (개소)	20.0 (2)	20.0 (2)		
			균열	0.3mm미만	M (개소)	11.2 (14)	11.2 (14)		
	주형		균열	0.3mm미만	M (개소)	2.0 (2)	2.0 (2)		
			손상		M ² (개소)	0.14 (2)	0.14 (2)		
			망상균열		M ² (개소)	5.0 (1)	5 (1)		
	가로보		재료분리		M ² (개소)	0.45 (3)	0.45 (3)		
구 분			손 상 현 황		단 위	지 점 별 수 량		합 계	비 고
						A1	A2		
하 부 구 조	교대		균열	0.3mm미만	M (개소)	- -	1.0 (1)	1 (1)	
부속시설			차수관 볼트 탈락		개소	1	1	2	




■ 부산

구 분			손 상 현 황		단 위	경 간 별 수 량		합 계	비 고
						S1			
상 부 구 조	교면포장		라벨링		M ² (개소)	90.0 (1)	90.0 (1)		
	콘크리트 난간		균열	0.3mm미만	M (개소)	22.1 (22)	22.1 (22)		
	신축이음	본 체	이물질퇴적		M (개소)	2.0 (1)	2.0 (1)		
		후타재	접속부 이격		M (개소)	30.0 (2)	30.0 (2)		
			균열	0.3mm미만	M (개소)	14.4 (16)	14.4 (16)		
	주형		균열	0.3mm미만	M (개소)	4.8 (5)	4.8 (5)		
			망상균열		M ² (개소)	14.0 (4)	14 (4)		
			손상		M ² (개소)	0.03 (2)	0.03 (2)		
구 분			손 상 현 황		단 위	지 점 별 수 량		합 계	비 고
						A1	A2		
하부 구조	교대		균열	0.3mm미만	M (개소)	- (5)	10.0 (5)	10 (5)	
			누수흔적		M ² (개소)	- (2)	4.34 (2)	4.34 (2)	
			백태		M ² (개소)	- (1)	0.05 (1)	0.05 (1)	
			보강토 블록 접합부 이격		M (개소)	3.0 (1)	5.0 (1)	8 (2)	
부속시설			점검계단 하부 토사유출		개소	-	1	1	




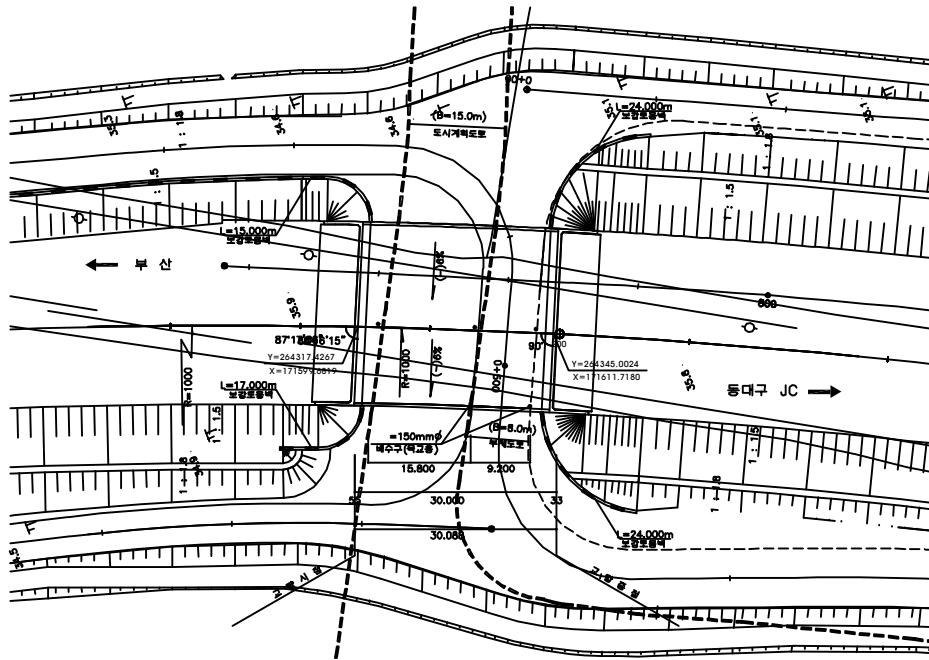

평면도

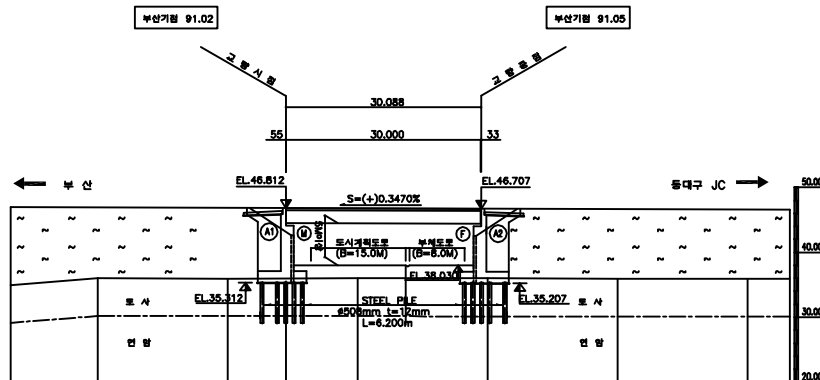

종단면도

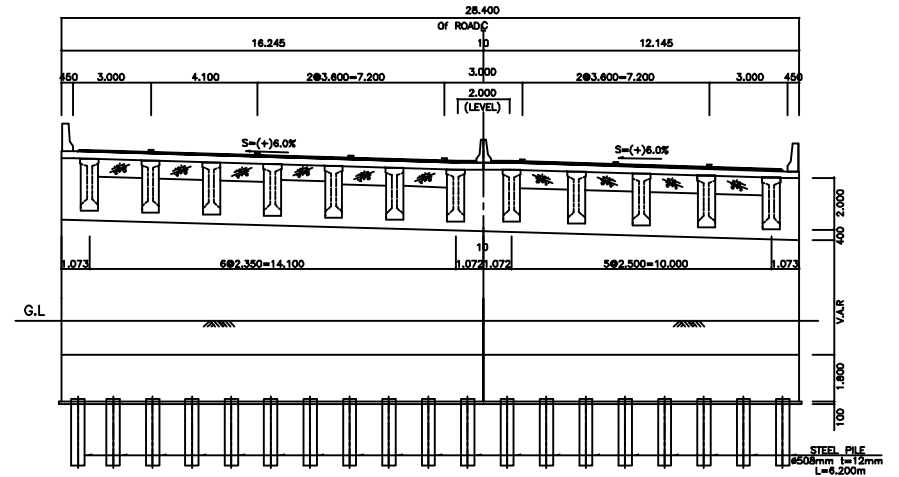

횡단면도

(주)위드이앤오

Project Title
2016년 상반기 시설물 정기점검 용역

Drawing Title
신평교 평면도, 종·횡단면도


Note

■ 교량의 기호 정의

구 분	사 용 기 호	정 의
경 간	Sa	경간번호 (제 a 번째 span)
주 형	Ga (ST&PSC Box & PSC Beam)	Girder & Beam 주형번호 (제 a 번째 주형)
	Ca	Cross Beam 번호(a번째 주형번호)
교좌 장치	SHa,b	교좌 장치 번호(제 a 번째 교각의 b번째 Shoe)
교 대	Aa	교대 번호(제 a번째 Abutment)
배 수 구	Da	배수구 번호(제 a 번째 Drainage)
신축 이음	EJa	신축이음 번호 (Expansion Joint : A1 ⇒ A2 진행방향)

■ 부산측(A1-시점)에서 대구측(A2-종점) 방향으로 일련번호 증가

■ 부산측(A1-시점)에서 대구측(A2-종점) 바라보았을때 좌측에서 우측으로 일련번호 증가

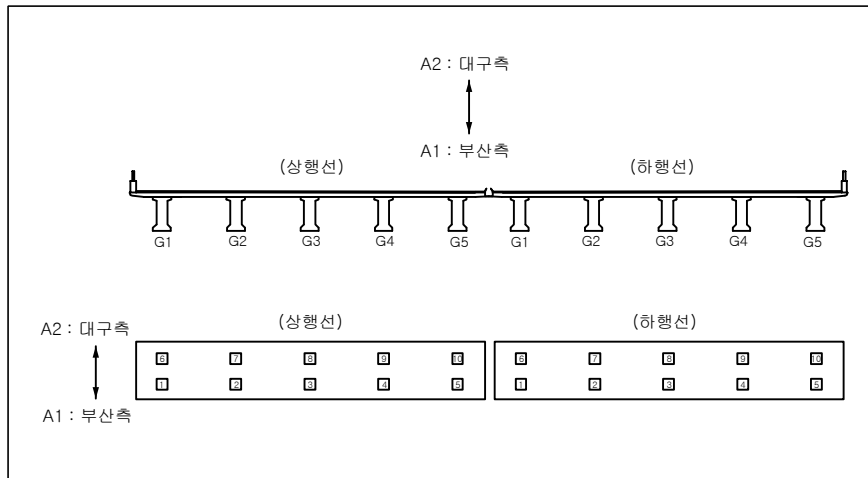[illegible]

(주)월드이앤오

Project Title



2016년 상반기 시설물 정기점검 용역

Drawing Title

신평교 기호 정의 및 유지관리 이력


Note

ID:신평교(대구)-교면포장

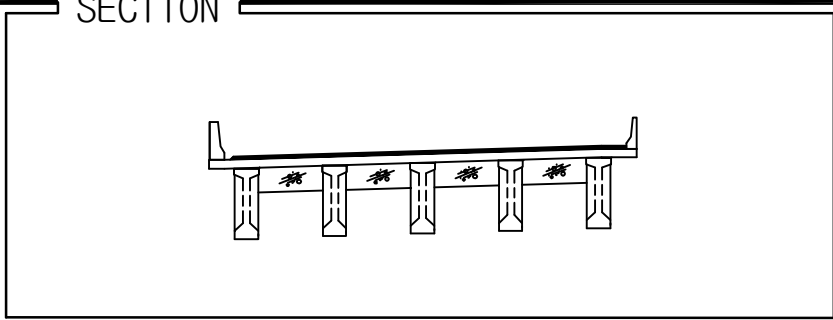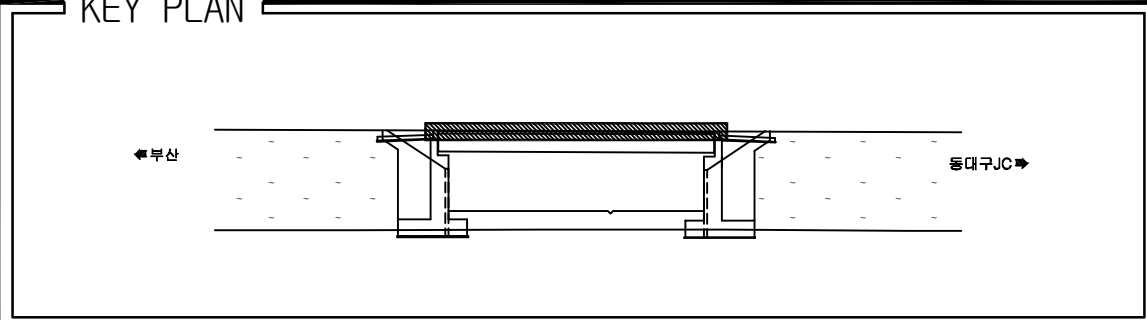[illegible]

용역명	2016년 상반기 시설물 정기점검 용역
과업기간	2016. 04. 18 ~ 2016. 06. 30
발주처	 신대구부산고속도로주식회사
용역사	(주)위드이앤오
도면번호	001

10:신평교(대구)-바닥판하면

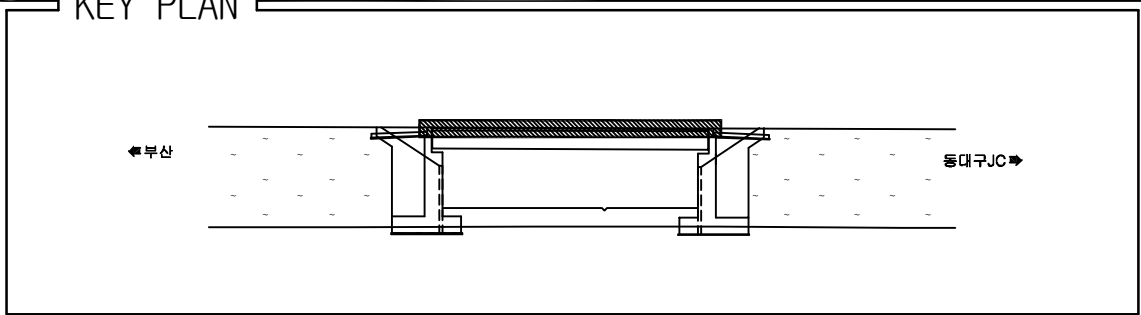

보 수 이 력	
	기 존 규 열
	신 규 규 열
	보 수부위재규열
	보 수(기보수)
	보 수(11. 상반기)
	보 수(11. 하반기)
	보 수(12. 상반기)
	보 수(12. 하반기)
	보 수(13. 상반기)
	보 수(13. 하반기)
	보 수(14. 상반기)
	보 수(14. 하반기)
	보 수(15. 상반기)
	보 수(15. 하반기)



[illegible]

SECTION


용역명	2016년 상반기 시설물 정기점검 용역
과업기간	2016. 04. 18 ~ 2016. 06. 30
발주처	 신대구부산고속도로주식회사
용역사	(주)위드이앤오
도면번호	002

ID:신평교(대구)-거더

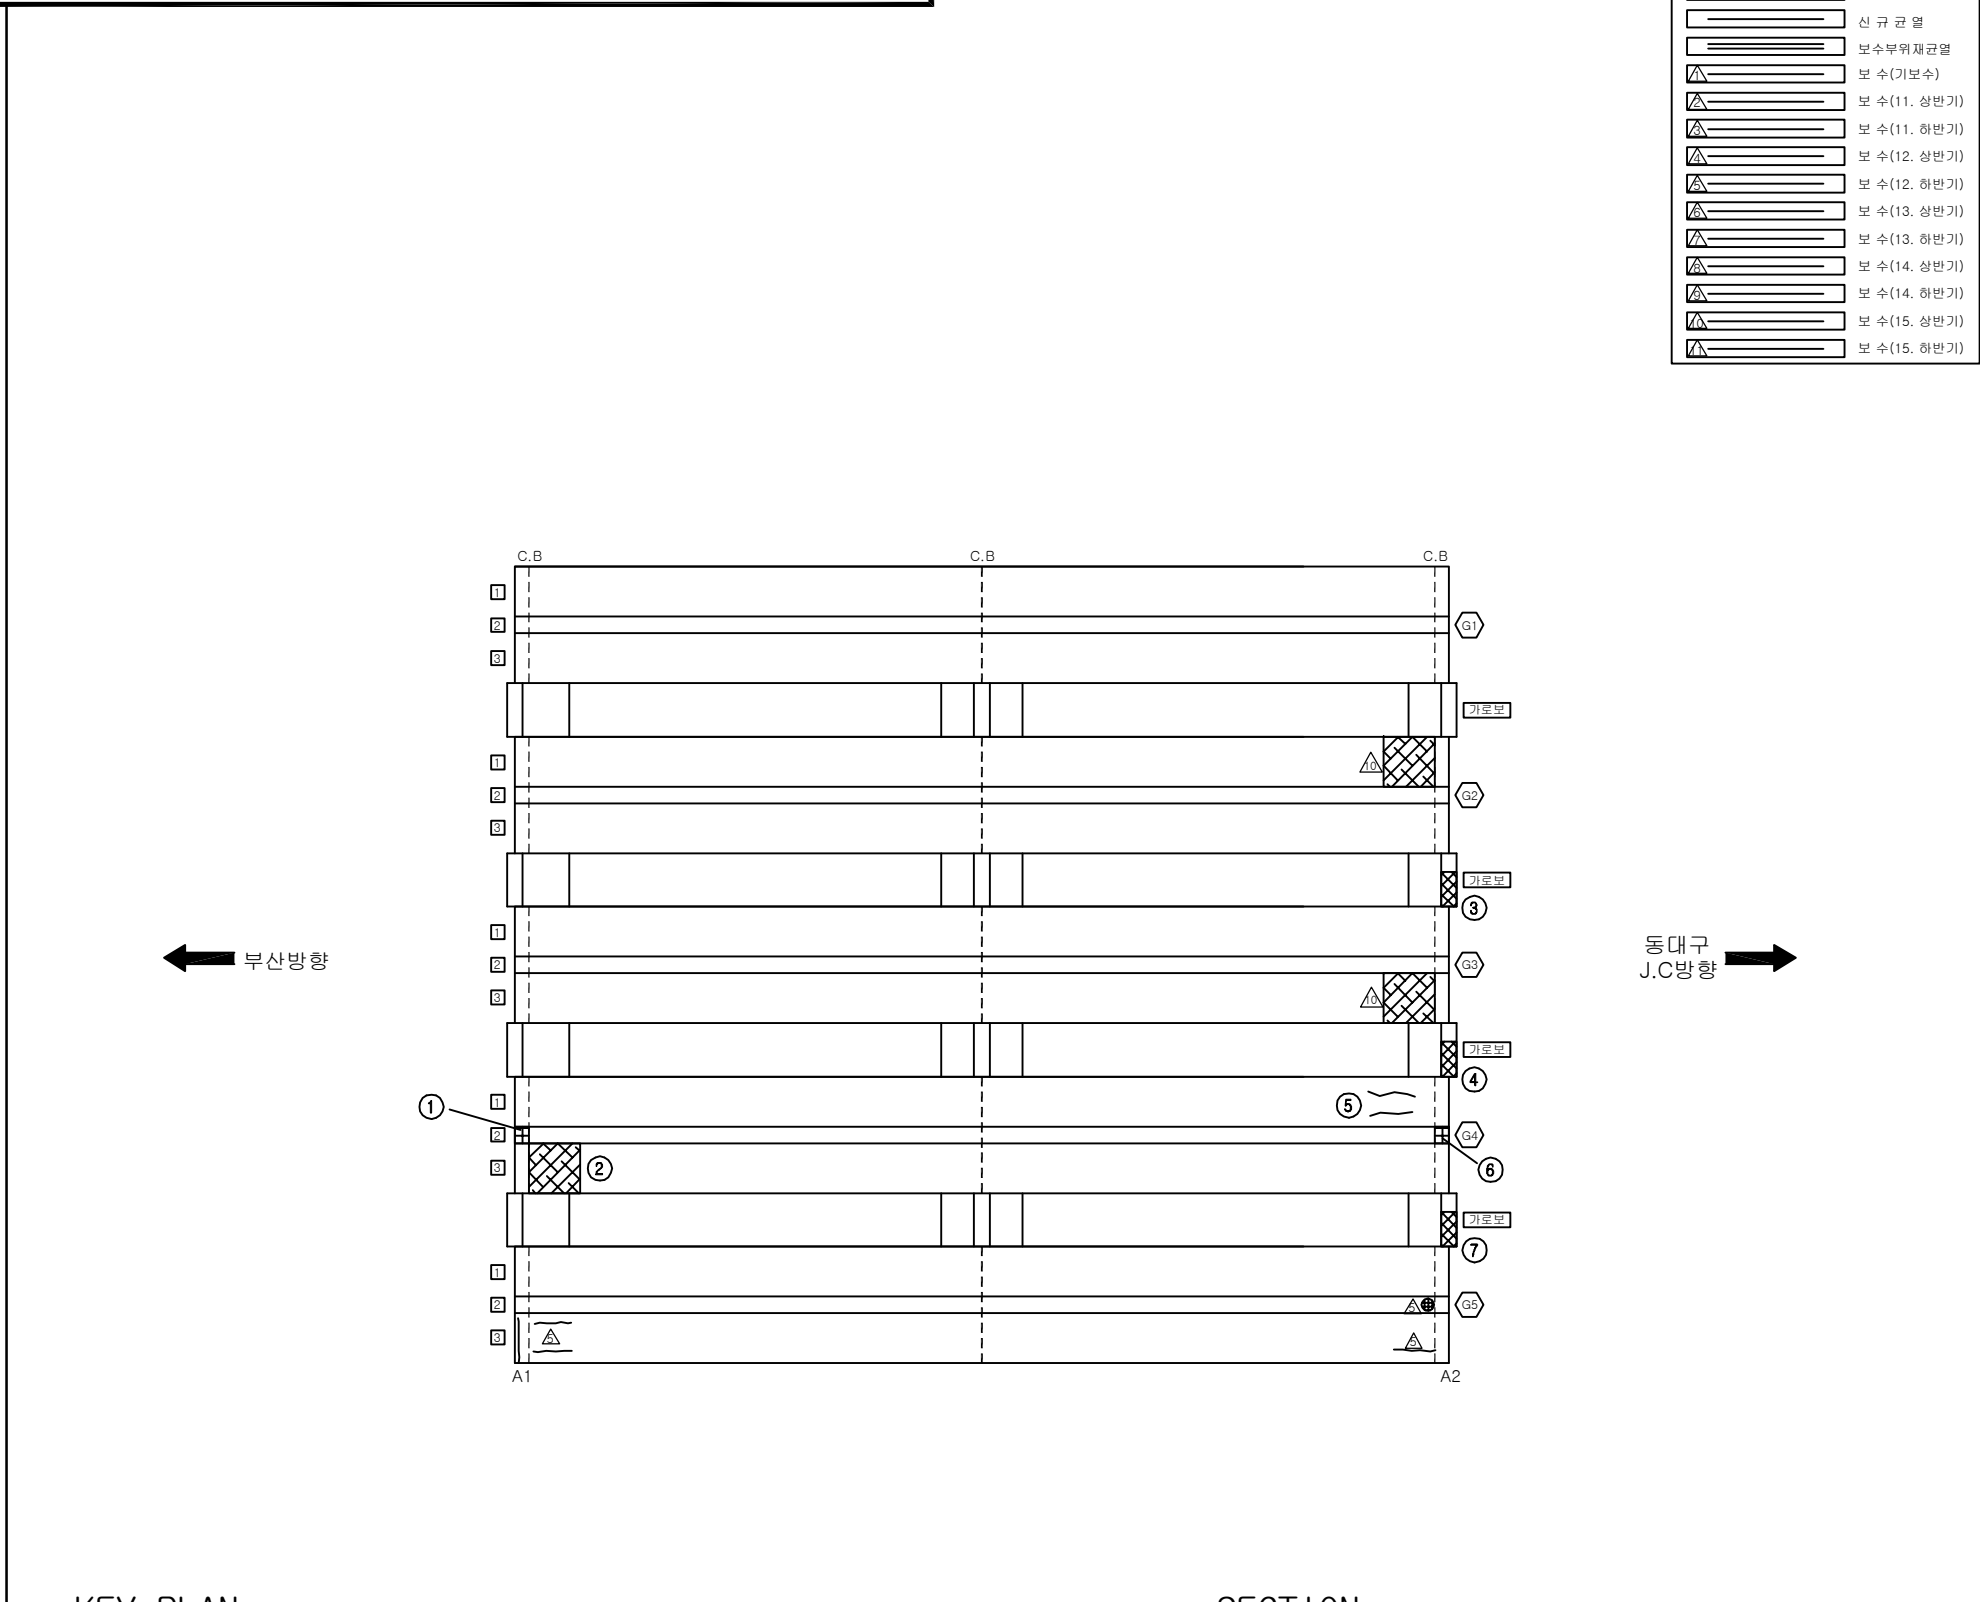
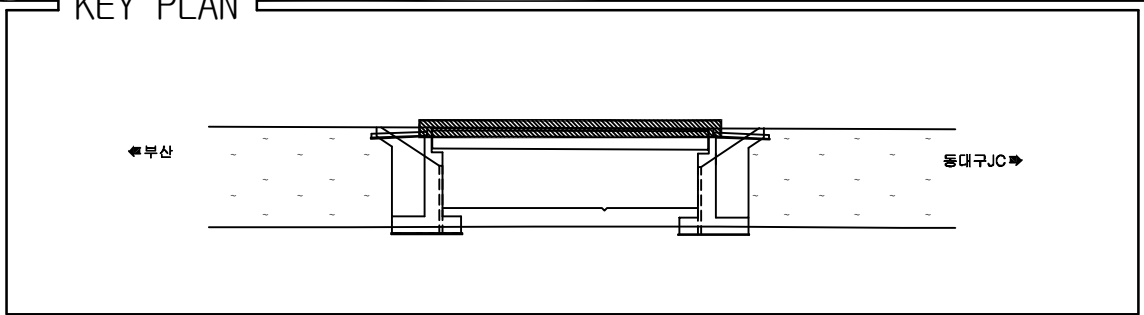
[illegible]

SECTION


용역명	2016년 상반기 시설물 정기점검 용역
과업기간	2016. 04. 18 ~ 2016. 06. 30
발주처	 신대구부산고속도로주식회사
용역사	(주)위드이앤오
도면번호	003

ID:신평교(대구)-교대 A1

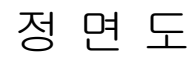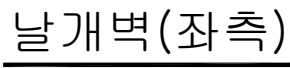

보 수 이 려	
	기 존 규 열
	신 규 규 열
	보수부위재규열
 	보 수 (기보수)
 	보 수 (1. 상반기)
 	보 수 (11. 하반기)
 	보 수 (12. 상반기)
 	보 수 (12. 하반기)
 	보 수 (13. 상반기)
 	보 수 (13. 하반기)
 	보 수 (14. 상반기)
 	보 수 (14. 하반기)
 	보 수 (15. 상반기)
 	보 수 (15. 하반기)

[illegible]

주) 손상의 폭과 길이는 m 이며, 단 균열의 폭은 mm 임

KEY PLAN

← 부산

동대구JC →


SECTION

부산 방향


5 4 3 2 1

용역명	2016년 상반기 시설물 정기점검 용역
과업기간	2016. 04. 18 ~ 2016. 06. 30
발주처	 신대구부산고속도로주식회사
용역사	(주)위드이앤오
도면번호	004

ID:신평교(대구)-교대 A2

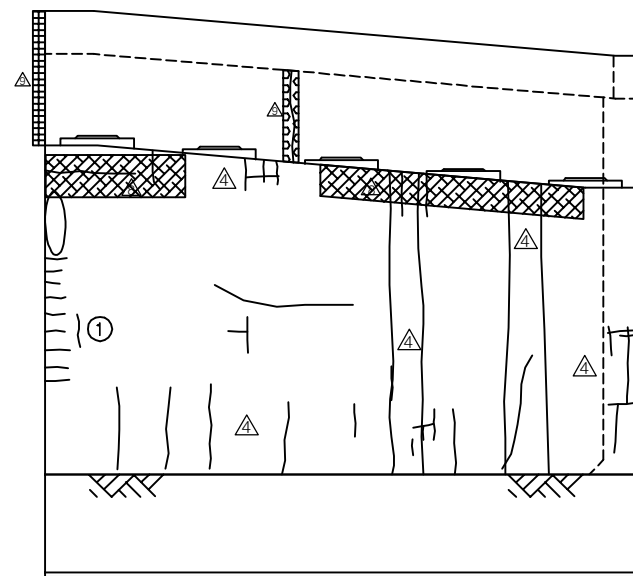

정 면 도

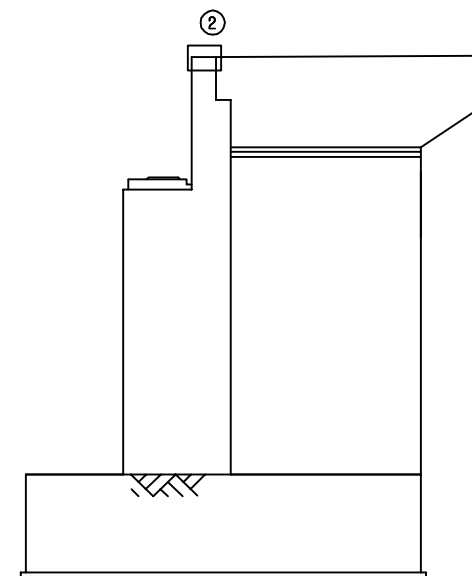

날개벽(우측)

보 수 이 렵	
	기 존 규 열
	신 규 규 열
	보수부위재규열
	보 수(기보수)
	보 수(11. 상반기)
	보 수(11. 하반기)
	보 수(12. 상반기)
	보 수(12. 하반기)
	보 수(13. 상반기)
	보 수(13. 하반기)
	보 수(14. 상반기)
	보 수(14. 하반기)
	보 수(15. 상반기)
	보 수(15. 하반기)

[illegible]

주) 손상의 폭과 길이는 m 이며, 단 균열의 폭은 mm 임

KEY PLAN

← 부산

동대구JC →

The key plan is a horizontal map. On the left, it is labeled '← 부산' (Busan). On the right, it is labeled '동대구JC →' (Dongdaegu JC). A shaded rectangular area in the center represents the project site. A line with an arrow points from the project site towards the left, indicating the direction towards Busan.


SECTION

동대구 J.C 방향

① ② ③ ④ ⑤

용역명	2016년 상반기 시설물 정기점검 용역
과업기간	2016. 04. 18 ~ 2016. 06. 30
발주처	 신대구부산고속도로주식회사
용역사	(주)위드이앤오
도면번호	005

10:신평교(부산)-교면포장

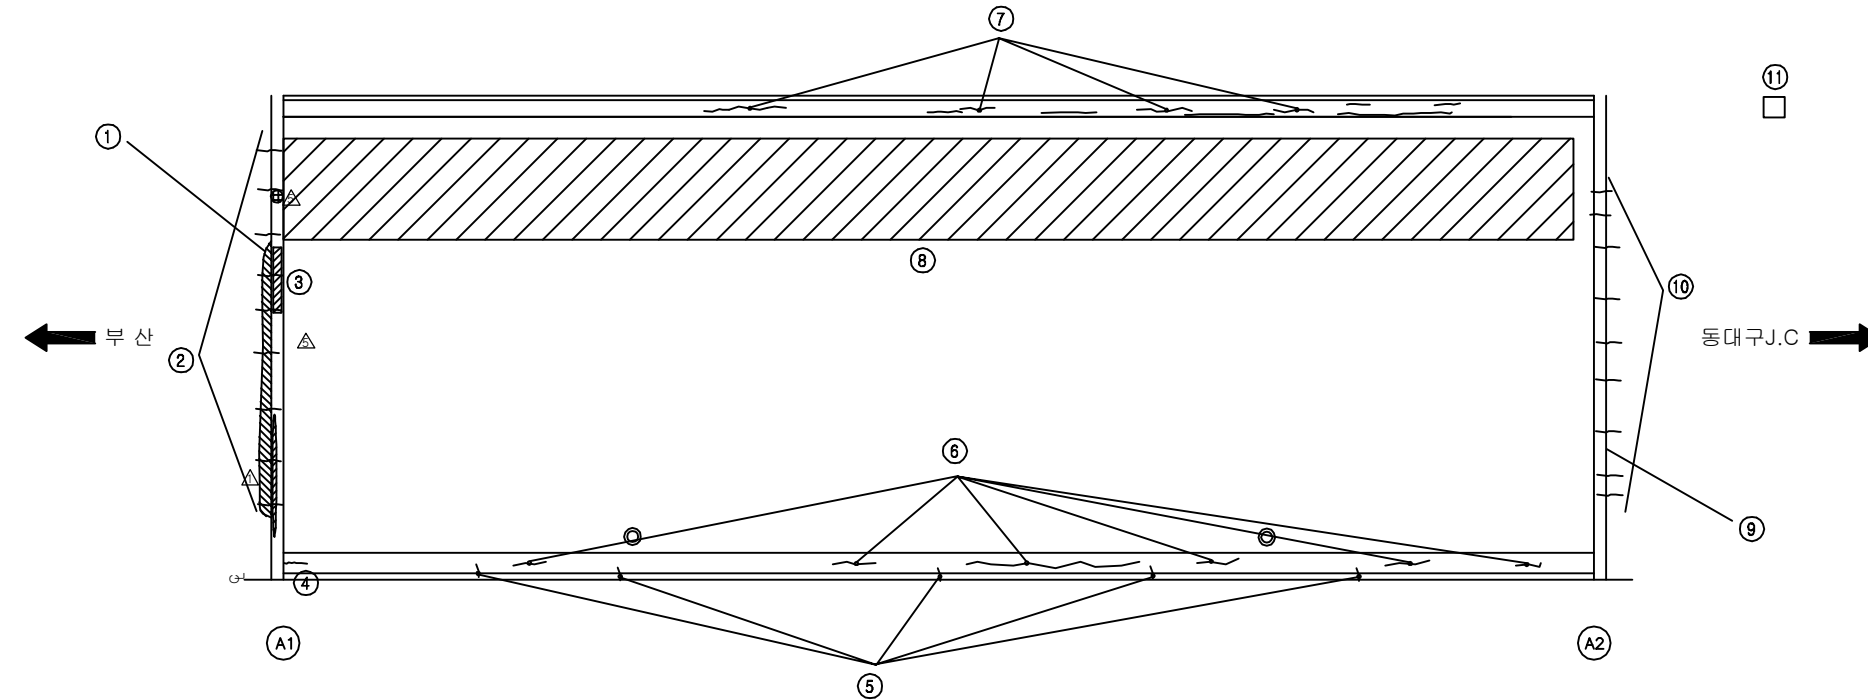

보 수 이 력	
	기 존 규 열
	신 규 규 열
	보수부위재규열
	보 수 (기보수)
	보 수 (11. 상반기)
	보 수 (11. 하반기)
	보 수 (12. 상반기)
	보 수 (12. 하반기)
	보 수 (13. 상반기)
	보 수 (13. 하반기)
	보 수 (14. 상반기)
	보 수 (14. 하반기)
	보 수 (15. 상반기)
	보 수 (15. 하반기)


[illegible]

주) 손상의 폭과 길이는 m 이며, 단 균열의 폭은 mm 임

KEY PLAN




SECTION

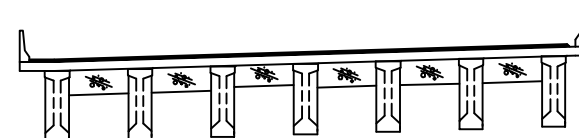

용역명	2016년 상반기 시설물 정기점검 용역
과업기간	2016. 04. 18 ~ 2016. 06. 30
발주처	 신대구부산고속도로주식회사
용역사	(주)위드이앤오
도면번호	006

ID:신평교(부산)-바닥판하면

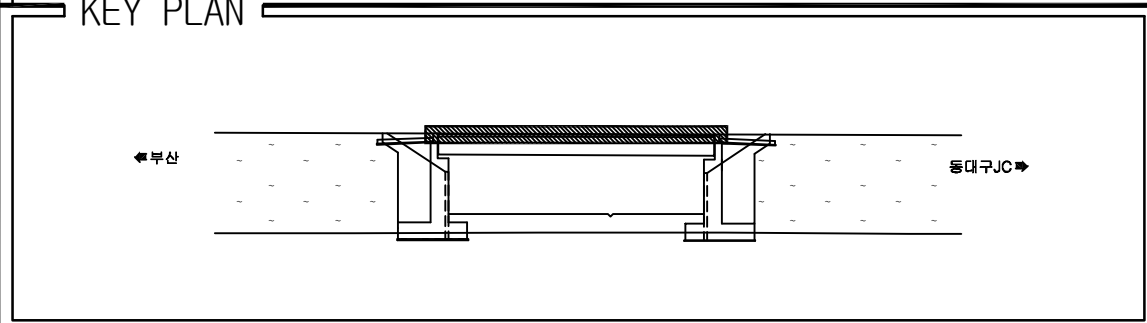



보 수 이 려	
	기 존 규 열
	신 규 규 열
	보 수 부 위 재 규 결
	보 수 (기 보 수)
	보 수 (11. 상 반 기)
	보 수 (11. 하 반 기)
	보 수 (12. 상 반 기)
	보 수 (12. 하 반 기)
	보 수 (13. 상 반 기)
	보 수 (13. 하 반 기)
	보 수 (14. 상 반 기)
	보 수 (14. 하 반 기)
	보 수 (15. 상 반 기)
	보 수 (15. 하 반 기)

[illegible]

용역명	2016년 상반기 시설물 정기점검 용역
과업기간	2016. 04. 18 ~ 2016. 06. 30
발주처	 신대구부산고속도로주식회사
용역사	(주)위드이앤오
도면번호	007


SECTION

ID:신평교(부산)-거더

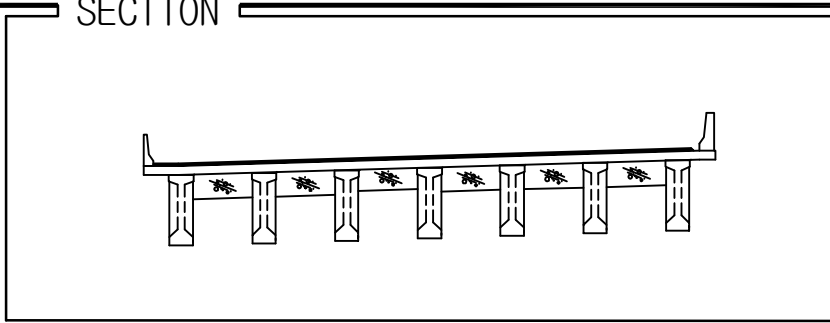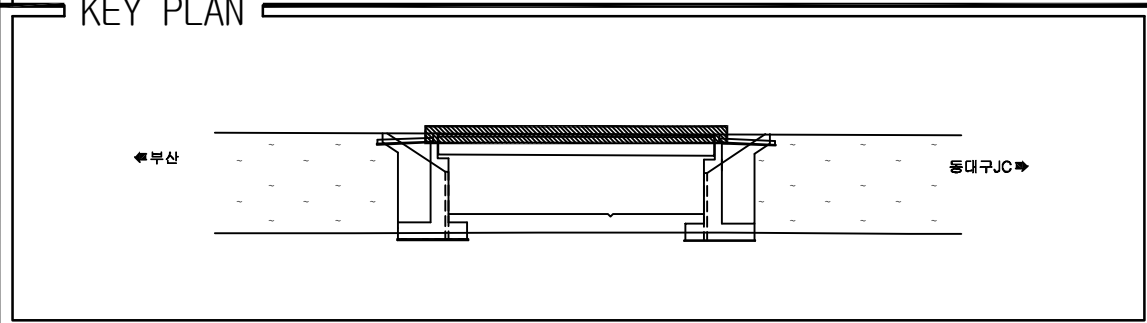
[illegible]

용역명	2016년 상반기 시설물 정기점검 용역
과업기간	2016. 04. 18 ~ 2016. 06. 30
발주처	 신대구부산고속도로주식회사
용역사	(주)위드이앤오
도면번호	008

ID:신평교(부산)-교대 A1

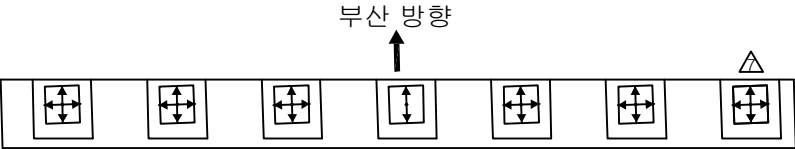

정 면 도

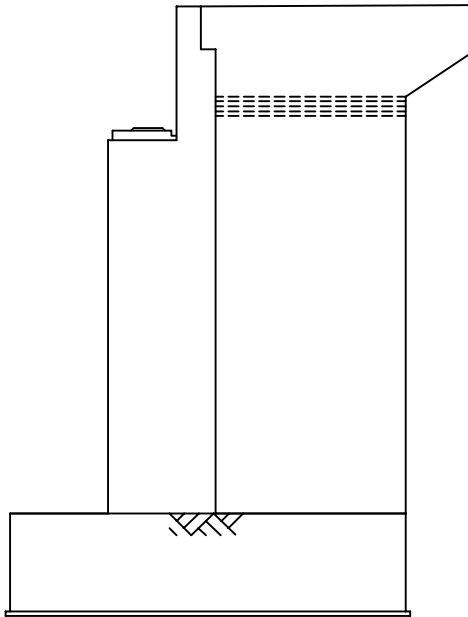

날개벽(우측)


보 수 이 력	
	기 존 규 열
	신 규 규 열
	보수부위재규열
	보 수(기보수)
	보 수(11. 상반기)
	보 수(11. 하반기)
	보 수(12. 상반기)
	보 수(12. 하반기)
	보 수(13. 상반기)
	보 수(13. 하반기)
	보 수(14. 상반기)
	보 수(14. 하반기)
	보 수(15. 상반기)
	보 수(15. 하반기)

손 상 현 황 표


[illegible]

주) 손상의 폭과 길이는 m 이며, 단 균열의 폭은 mm 임

KEY PLAN

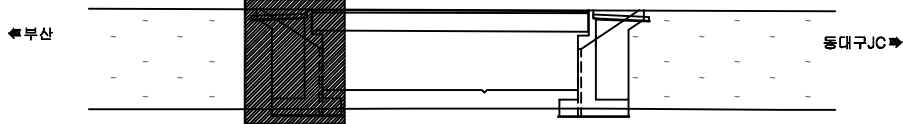

SECTION

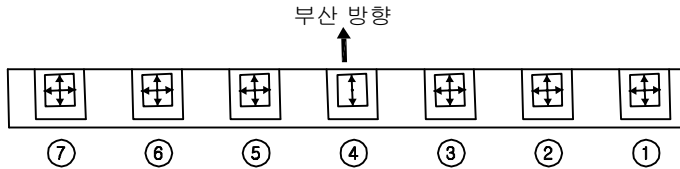

용역명	2016년 상반기 시설물 정기점검 용역
과업기간	2016. 04. 18 ~ 2016. 06. 30
발주처	 신대구부산고속도로주식회사
용역사	(주)위드이앤오
도면번호	009

ID:신평교(부산)-교대 A2

보 수 이 렵	
	기 존 규 열
	신 규 규 열
	보 수부위재규열
	보 수(기보수)
	보 수(11. 상반기)
	보 수(11. 하반기)
	보 수(12. 상반기)
	보 수(12. 하반기)
	보 수(13. 상반기)
	보 수(13. 하반기)
	보 수(14. 상반기)
	보 수(14. 하반기)
	보 수(15. 상반기)
	보 수(15. 하반기)

손상 현황 표

[illegible]

KEY PLAN

부산 ← 동대구JC →

SECTION

동대구 J.C 방향

① ② ③ ④ ⑤ ⑥ ⑦

① ② ③ ④ ⑤ ⑥ ⑦

용역명	2016년 상반기 시설물 정기점검 용역
-----	-----------------------

과업기간	2016. 04. 18 ~ 2016. 06. 30
------	-----------------------------

발 주 처	 신대구부산고속도로주식회사
-------	---

용 포 사	(주)워드이앤오
-------	----------

도면번호	010
------	-----