

상주영천고속도로 2024~2025년 시설물 안전점검 용역
(2024년 상반기 정기안전점검)


외 관 조 사 망 도

패널식 옹벽 12

2024.06

(주)명성엔지니어링


Handwritten signature or mark in red ink.

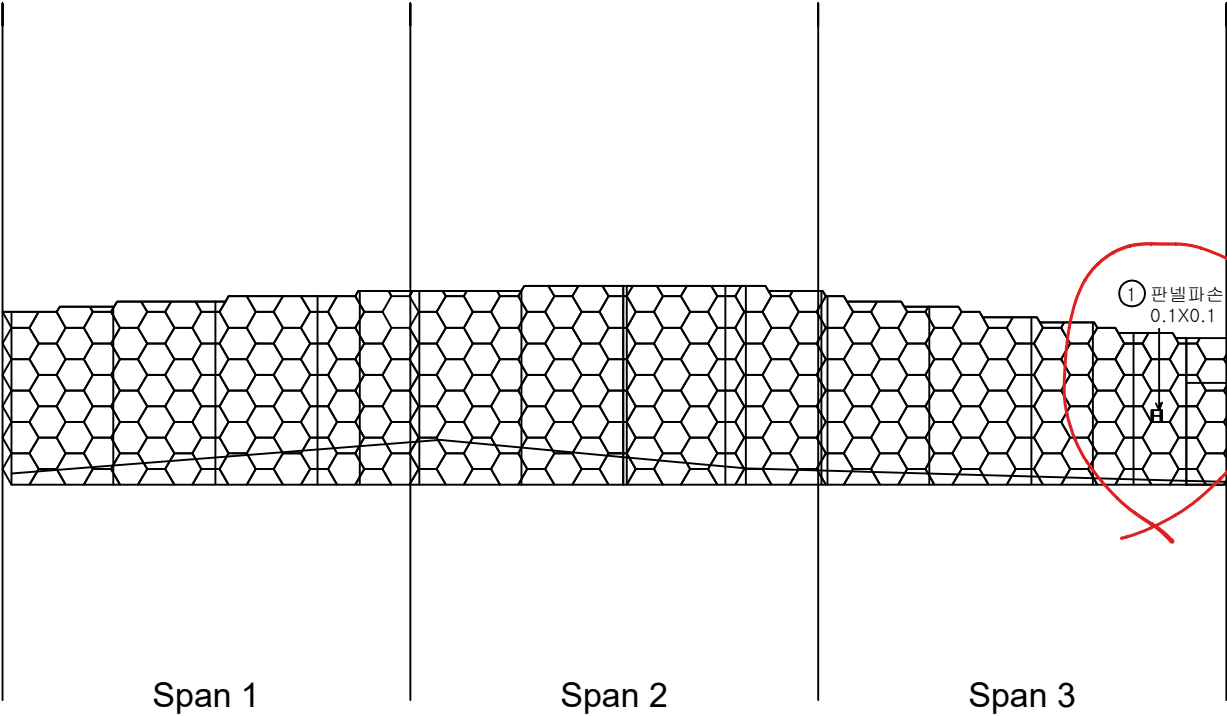


손상물량표

번호	구분	부재	손상내용	손상현황						비고
				폭 (mm)	길이 (m)	너비 (m)	물량	단위	개소	
1	195	옹벽	판넬 파손		0.1	0.1	0.01	m ²	1	
2										
3										
KEY PLAN

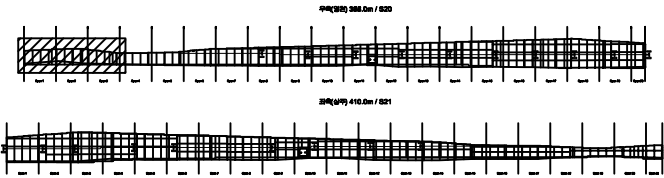

SECTION

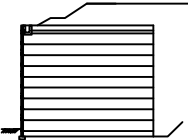


본 레

균열	광상균열	재료분리
전치, 공동	박리, 파손	열화
누수, 체수	백태	퇴적물
철근노출	침하	그늘음
부식	좌굴, 변형	기타


발주처 상주영천고속도로(주)
용역명 상주영천고속도로 2024~2025년 시설물 안전점검 용역 (2024년 상반기 정기안전점검)
점검기관 (주)명성엔지니어링
도면번호 01

손상물량표


번호	구분	부재	손상내용	손상현황						비고
				폭 (mm)	길이 (m)	너비 (m)	물량	단위	개소	
1	195	옹벽	판넬 파손		0.1	0.1	0.01	㎡	1	
2										
3										
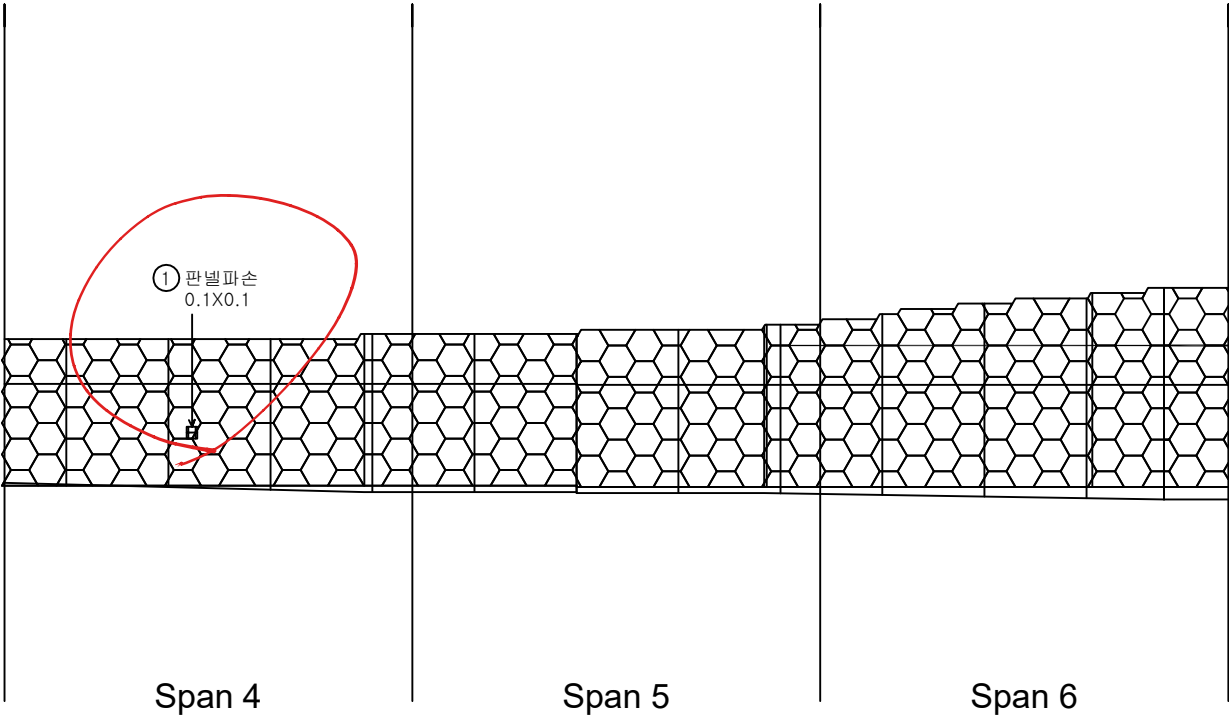

KEY PLAN

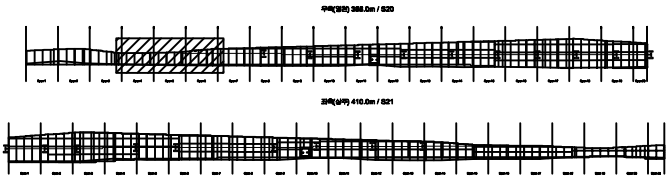

SECTION

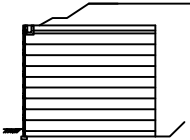


판례

균열	광상균열	재료분리
전치, 공동	박리, 파손	열화
누수, 체수	백태	퇴적물
철근노출	침하	그늘음
부식	좌굴, 변형	기타


발주처	상주영천고속도로(주)
용역명	상주영천고속도로 2024~2025년 시설물 안전점검 용역 (2024년 상반기 정기안전점검)
점검기관	(주)명성엔지니어링
도면번호	02

손상물량표

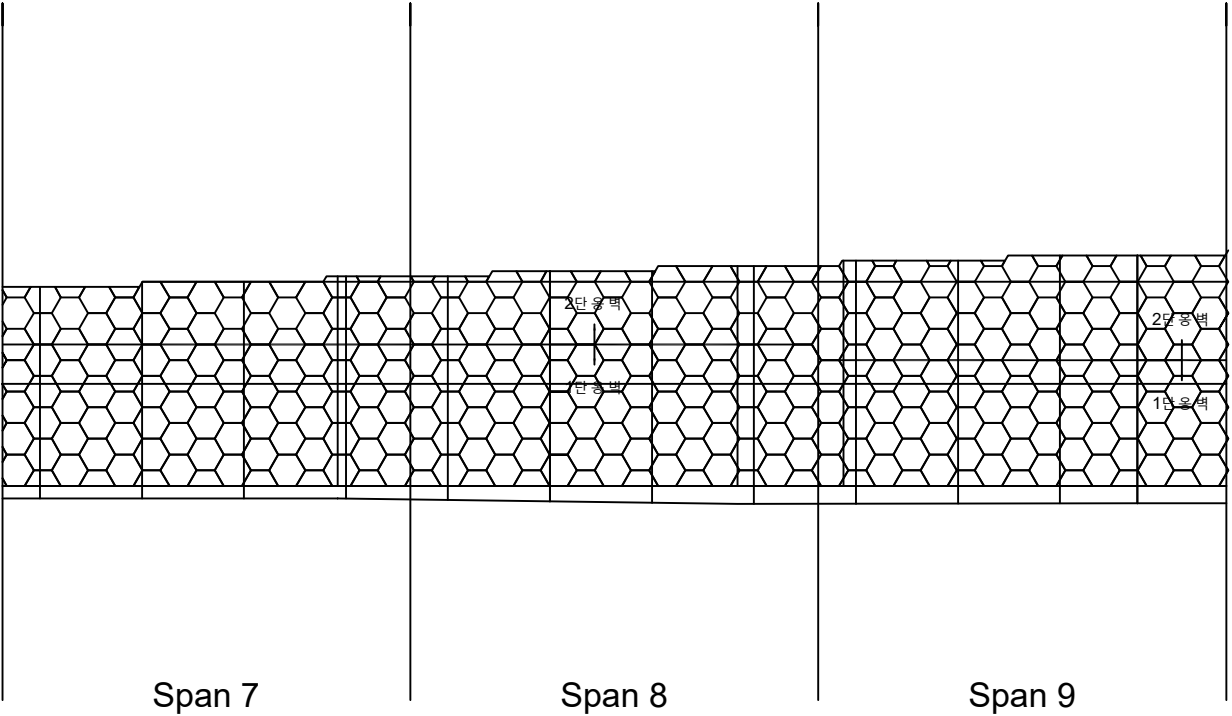


번호	구분	부재	손상내용	손상현황						비고
				폭 (mm)	길이 (m)	너비 (m)	물량	단위	개소	
1										
2										
KEY PLAN

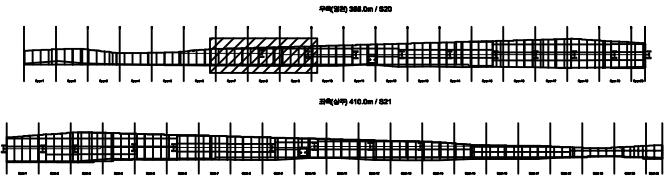

SECTION

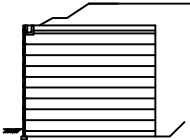


범례

균열	방상근열	재료분리
전치, 공동	박리, 파손	열화
누수, 체수	백채	파적물
철근노출	침하	그늘음
부식	좌굴, 변형	기타


발주처	상주영천고속도로(주)
용역명	상주영천고속도로 2024~2025년 시설물 안전점검 용역 (2024년 상반기 정기안전점검)
점검기관	(주)명성엔지니어링
도면번호	03

손상물량표

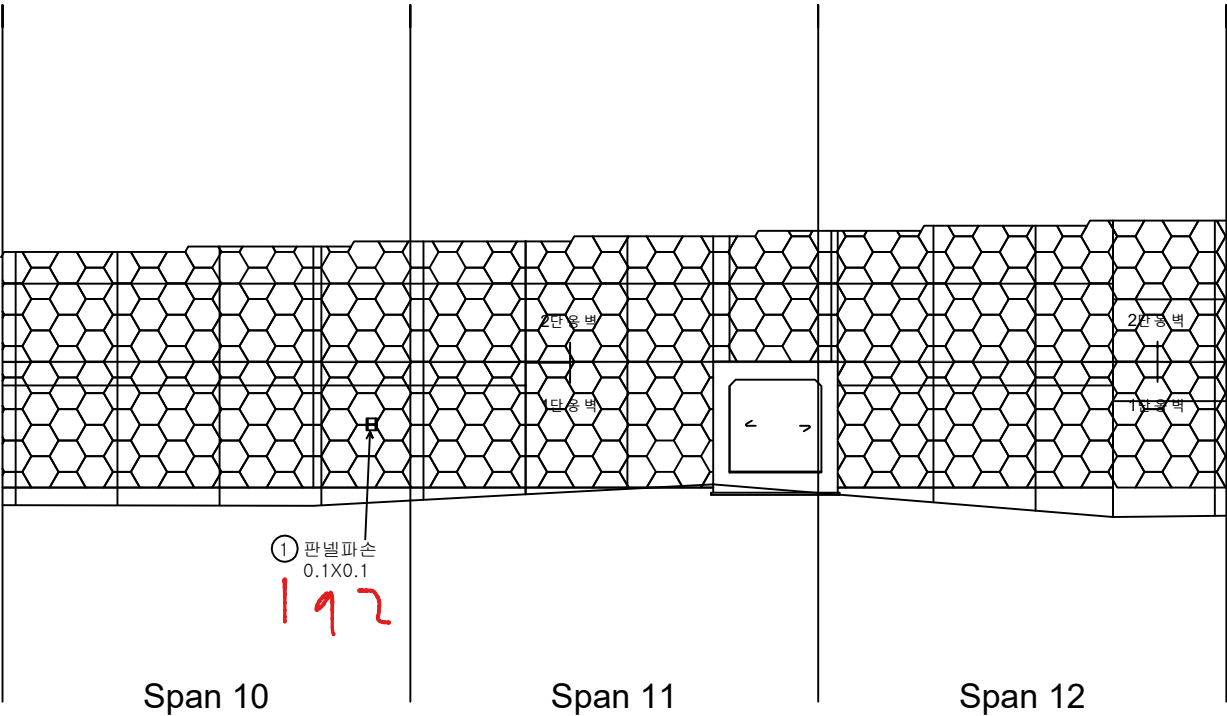


번호	구분	부재	손상내용	손상현황						비고
				폭 (mm)	길이 (m)	너비 (m)	물량	단위	개소	
1	195a	옹벽	판넬 파손		0.1	0.1	0.01	㎡	1	
2										
3										
KEY PLAN

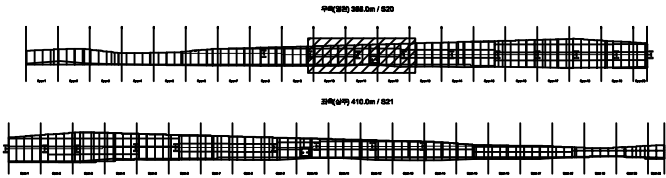

SECTION

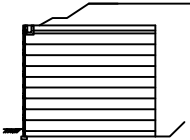


본 레

콘크리트	방상근열	재료분리
전치, 공동	박리, 파손	열화
누수, 체수	백채	파적물
철근노출	침하	그늘음
부식	좌굴, 변형	기타


발주처	상주영천고속도로(주)
용역명	상주영천고속도로 2024~2025년 시설물 안전점검 용역 (2024년 상반기 정기안전점검)
점검기관	(주)명성엔지니어링
도면번호	04

손상물량표


번호	구분	부재	손상내용	손상현황						비고
				폭 (mm)	길이 (m)	너비 (m)	물량	단위	개소	
1	19하	옹벽	판넬 파손		0.1	0.1	0.01	m ²	1	
2	19하	옹벽	배부름		40.0	5.0	200.00	m ²	1	
3										
4										
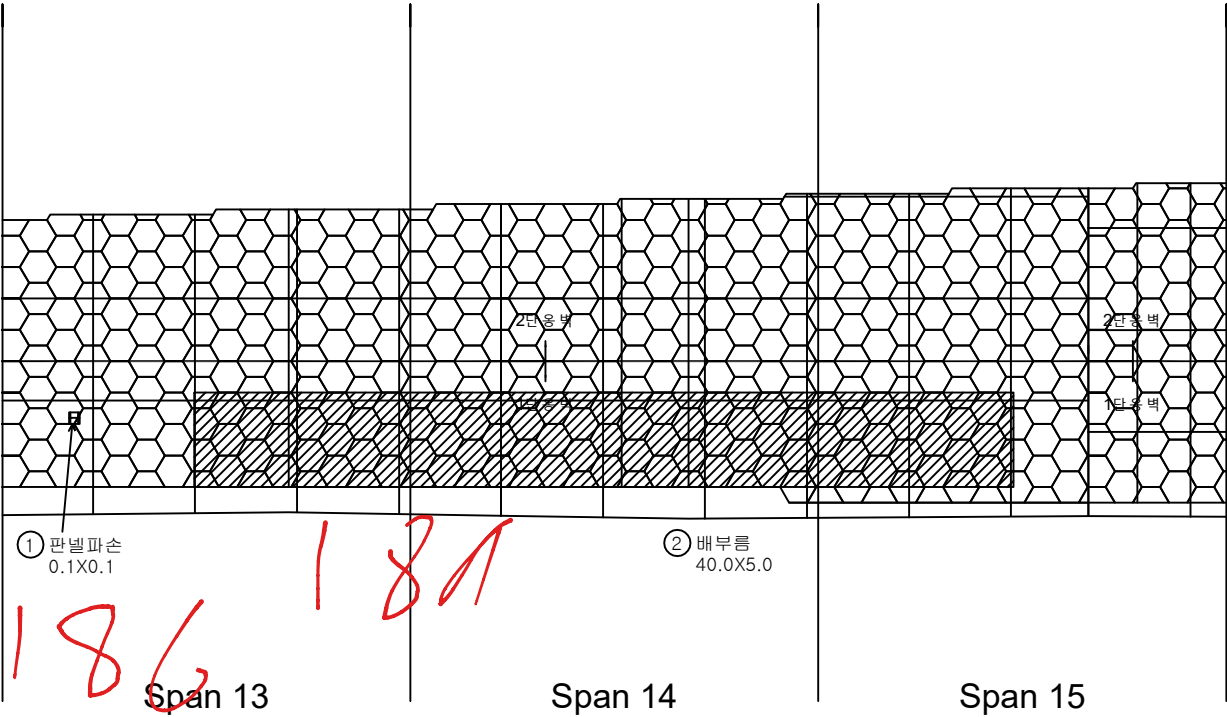

KEY PLAN

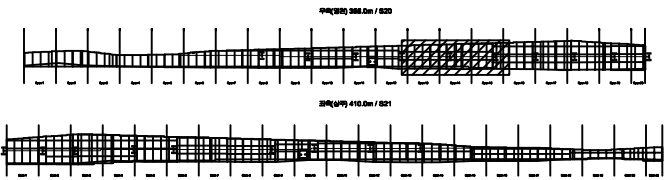

SECTION

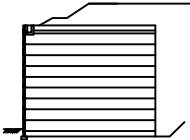


판례

	관 열		광상균열		재료분리
	전치, 공동		박리, 파손		열 화
	누수, 체수		백 태		표적물
	철근노출		침 하		그늘음
	부 식		좌굴, 변형		기 타


발 주 처	상주영천고속도로(주)
용 역 명	상주영천고속도로 2024~2025년 시설물 안전점검 용역 (2024년 상반기 정기안전점검)
점 검 기 관	(주)명성엔지니어링
도 면 번 호	05

손상물량표


번호	구분	부재	손상내용	손상현황						비고
				폭 (mm)	길이 (m)	너비 (m)	물량	단위	개소	
1	19타	옹벽	판넬 파손		0.1	0.1	0.01	㎡	1	
2										
3										
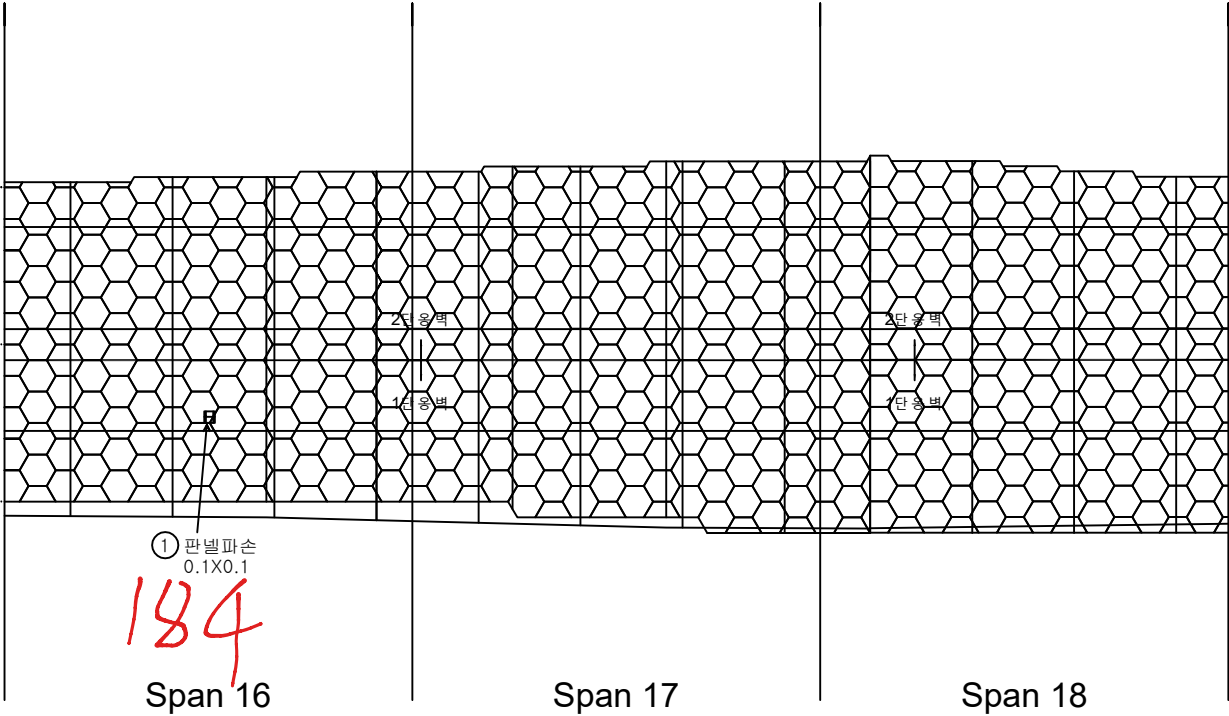

KEY PLAN

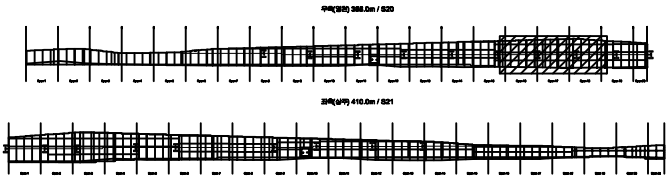

SECTION

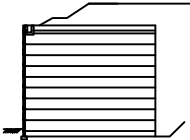


본 레

균열	광상균열	재료분리
전치, 공동	박리, 파손	열화
누수, 체수	백태	표적물
철근노출	침하	그늘음
부식	좌굴, 변형	기타


발주처	상주영천고속도로(주)
용역명	상주영천고속도로 2024~2025년 시설물 안전점검 용역 (2024년 상반기 정기안전점검)
점검기관	(주)명성엔지니어링
도면번호	06

손상물량표


번호	구분	부재	손상내용	손상현황						비고
				폭 (mm)	길이 (m)	너비 (m)	물량	단위	개소	
1	19와	옹벽	집수정 미설치				1.00	EA	1	
2										
3										
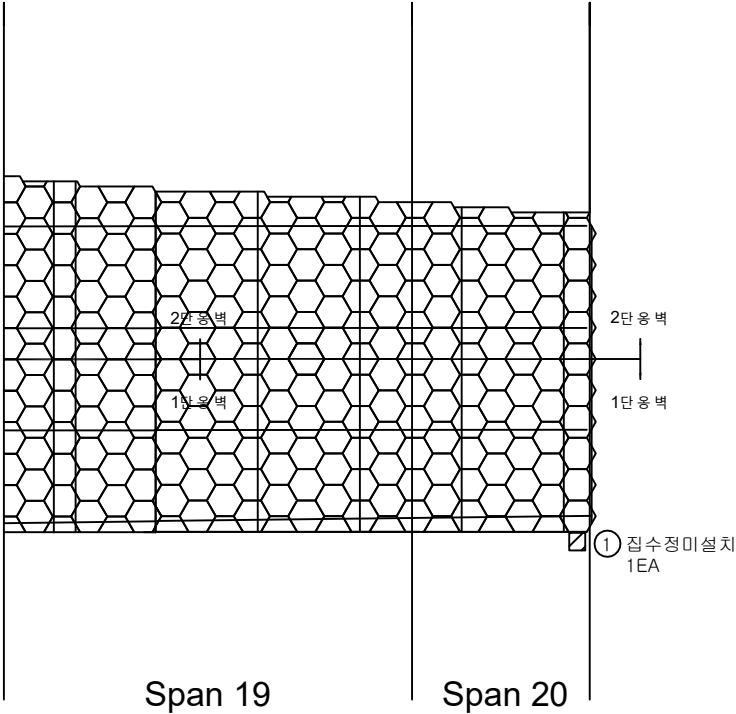

KEY PLAN

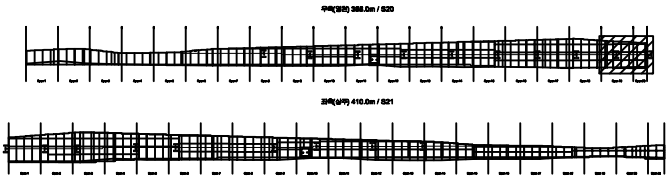

SECTION

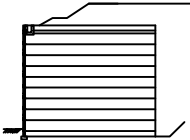


본 레

균열	광상균열	재료분리
전치, 공동	박리, 파손	열화
누수, 체수	백태	퇴적물
철근노출	침하	그늘음
부식	좌굴, 변형	기타


발주처	상주영천고속도로(주)
용역명	상주영천고속도로 2024~2025년 시설물 안전점검 용역 (2024년 상반기 정기안전점검)
점검기관	(주)명성엔지니어링
도면번호	07

손상물량표

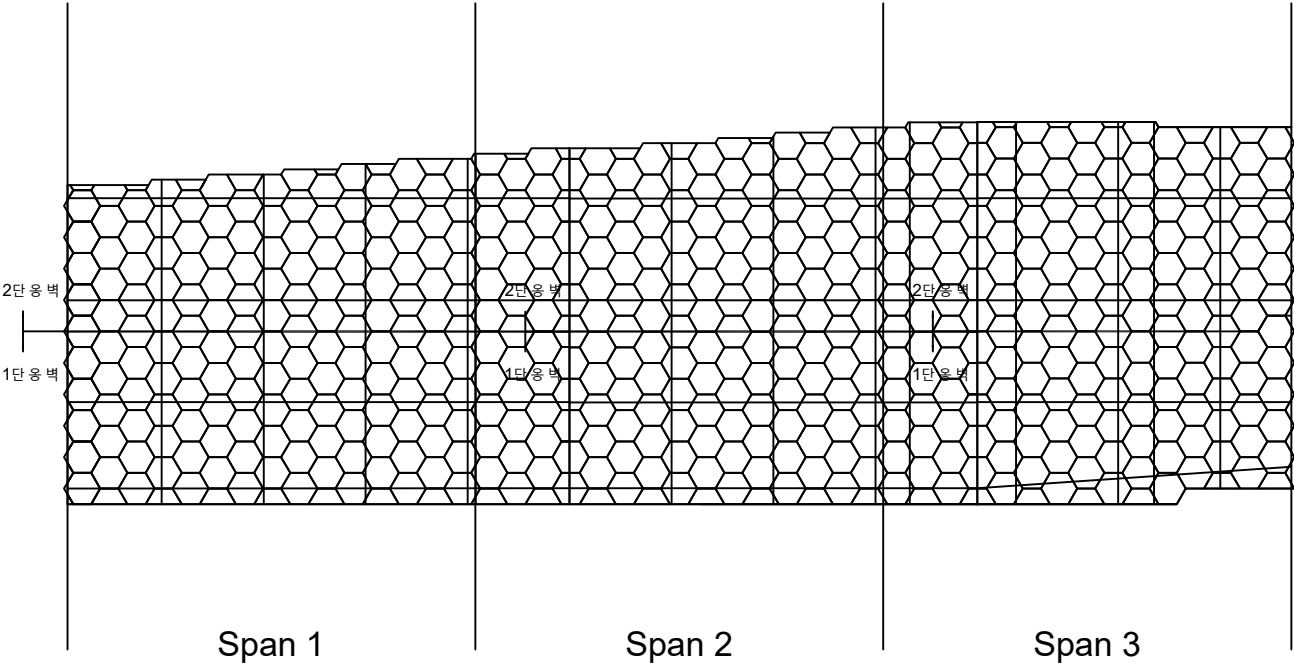


번호	구분	부재	손상내용	손상현황						비고
				폭 (mm)	길이 (m)	너비 (m)	물량	단위	개소	
1										
2										
KEY PLAN

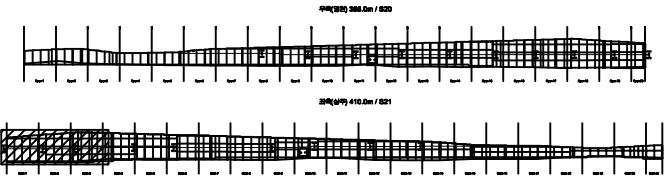


SECTION

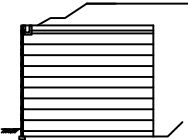

본 레


균열	광상균열	재료분리	발주처
전치, 공동	박리, 파손	열화	상주영천고속도로(주)
누수, 체수	백태	피복물	용역명
철근노출	침하	그늘음	상주영천고속도로 2024~2025년 시설물 안전점검 용역 (2024년 상반기 정기안전점검)
부식	좌굴, 변형	기타	점검기관
			(주)명성엔지니어링
			도면번호
			01

손상물량표

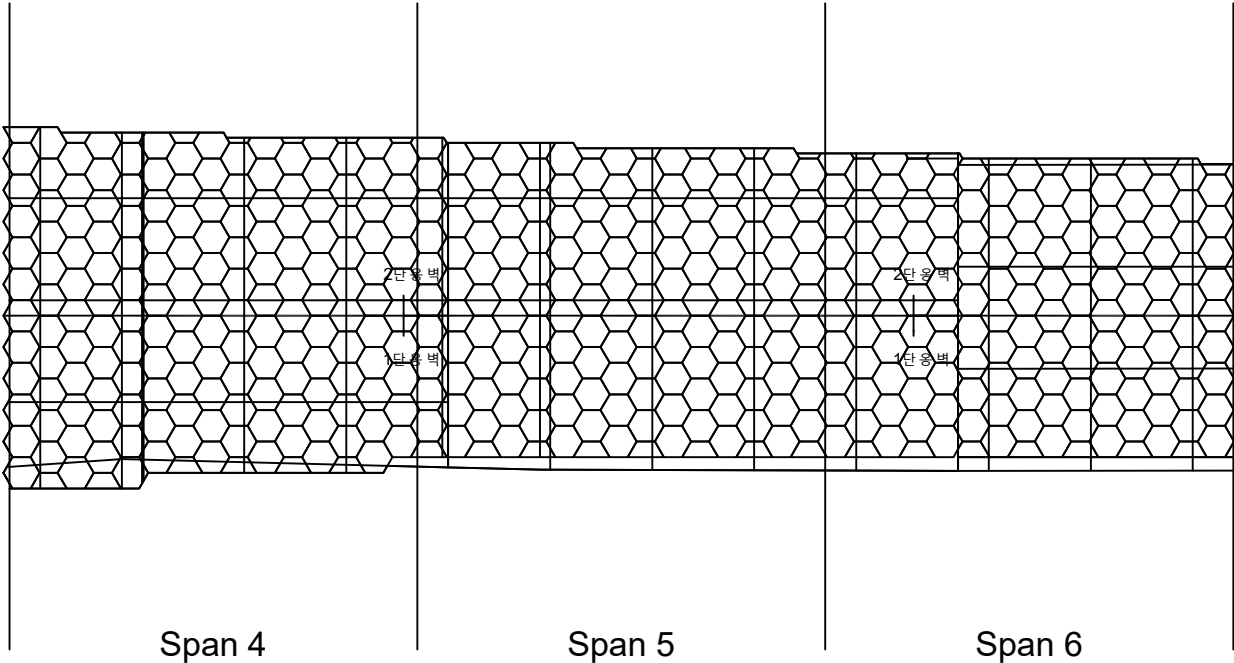


번호	구분	부재	손상내용	손상현황						비고
				폭 (mm)	길이 (m)	너비 (m)	물량	단위	개소	
1										
2										
KEY PLAN

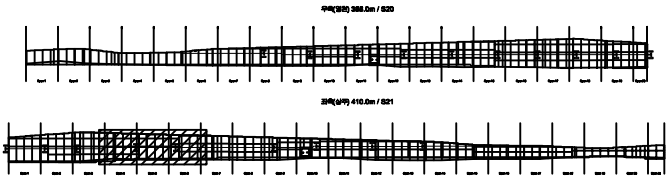

SECTION

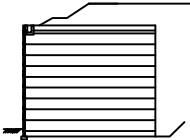


본 레

콘크리트	방상근열	재료분리
균열, 공동	박리, 파손	열화
누수, 체수	박락	파괴물
침하	미끄러짐	기타
부식	부식, 변형	


발주처	상주영천고속도로(주)
용역명	상주영천고속도로 2024~2025년 시설물 안전점검 용역 (2024년 상반기 정기안전점검)
점검기관	(주)명성엔지니어링
도면번호	02

손상물량표

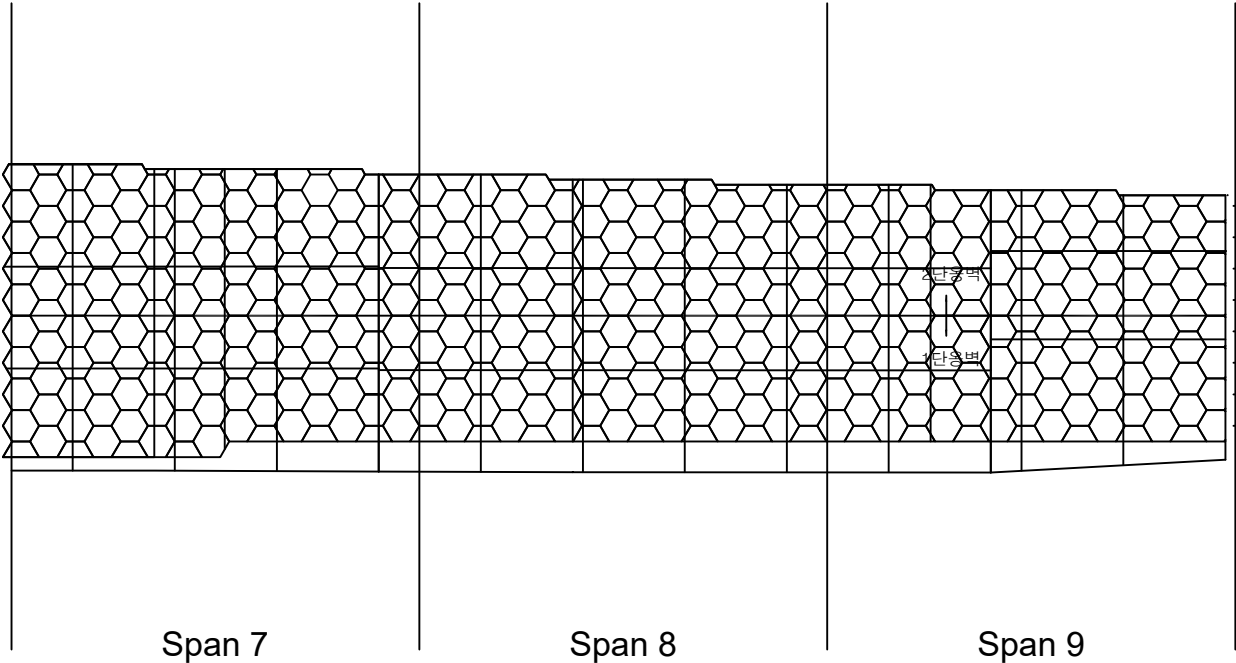


번호	구분	부재	손상내용	손상현황						비고
				폭 (mm)	길이 (m)	너비 (m)	물량	단위	개소	
1										
2										
KEY PLAN

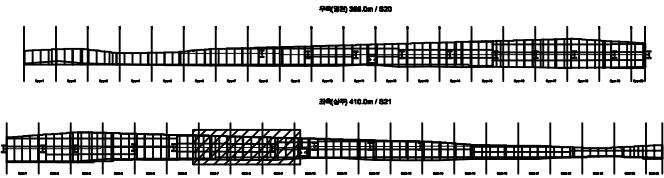

SECTION

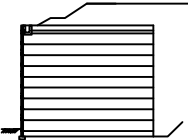


본 레

콘크리트	방상근열	재료분리
균열, 공동	박리, 파손	열화
누수, 체수	녹 발생	파괴물
침하	미끄러짐	기타
부식	침식, 변형	


발주처	상주영천고속도로(주)
용역명	상주영천고속도로 2024~2025년 시설물 안전점검 용역 (2024년 상반기 정기안전점검)
점검기관	(주)명성엔지니어링
도면번호	03

손상물량표

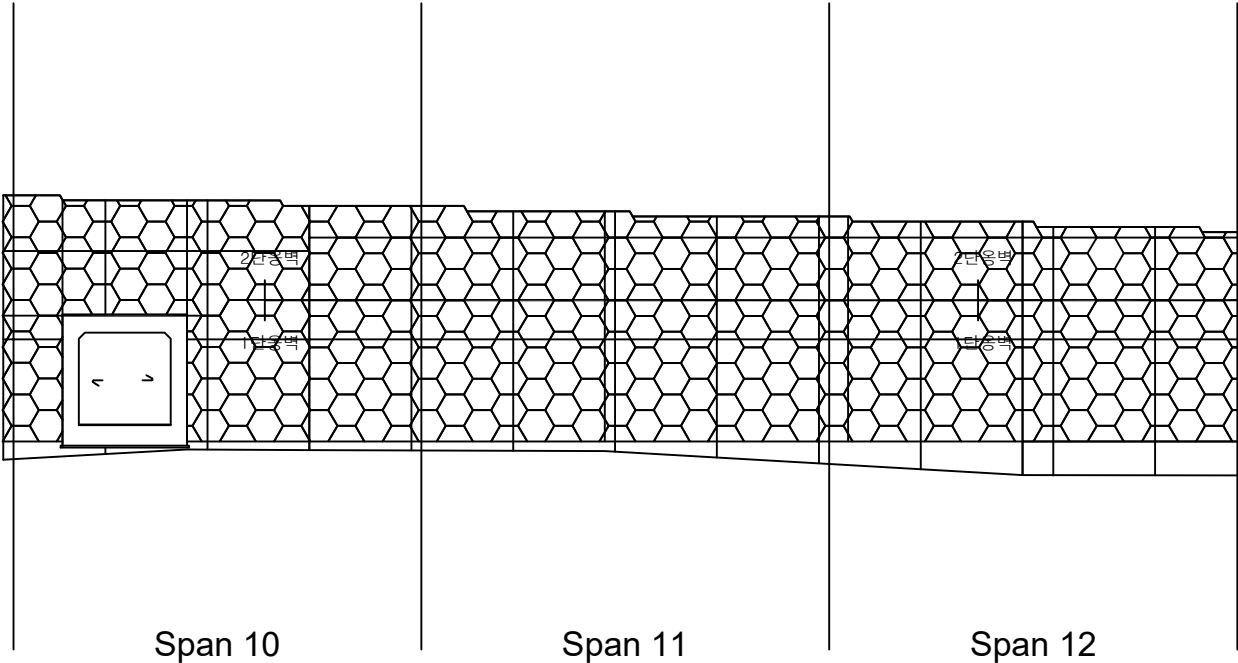


번호	구분	부재	손상내용	손상현황						비고
				폭 (mm)	길이 (m)	너비 (m)	물량	단위	개소	
1										
2										
KEY PLAN

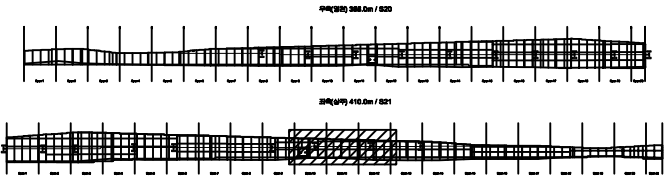

SECTION

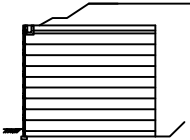


본 레


균열	광상균열	재료분리
전치, 공동	박리, 파손	열화
누수, 체수	백태	표적물
철근노출	침하	그늘음
부식	좌굴, 변형	기타

발주처	상주영천고속도로(주)
용역명	상주영천고속도로 2024~2025년 시설물 안전점검 용역 (2024년 상반기 정기안전점검)
점검기관	(주)명성엔지니어링
도면번호	04


손 상 물 량 표

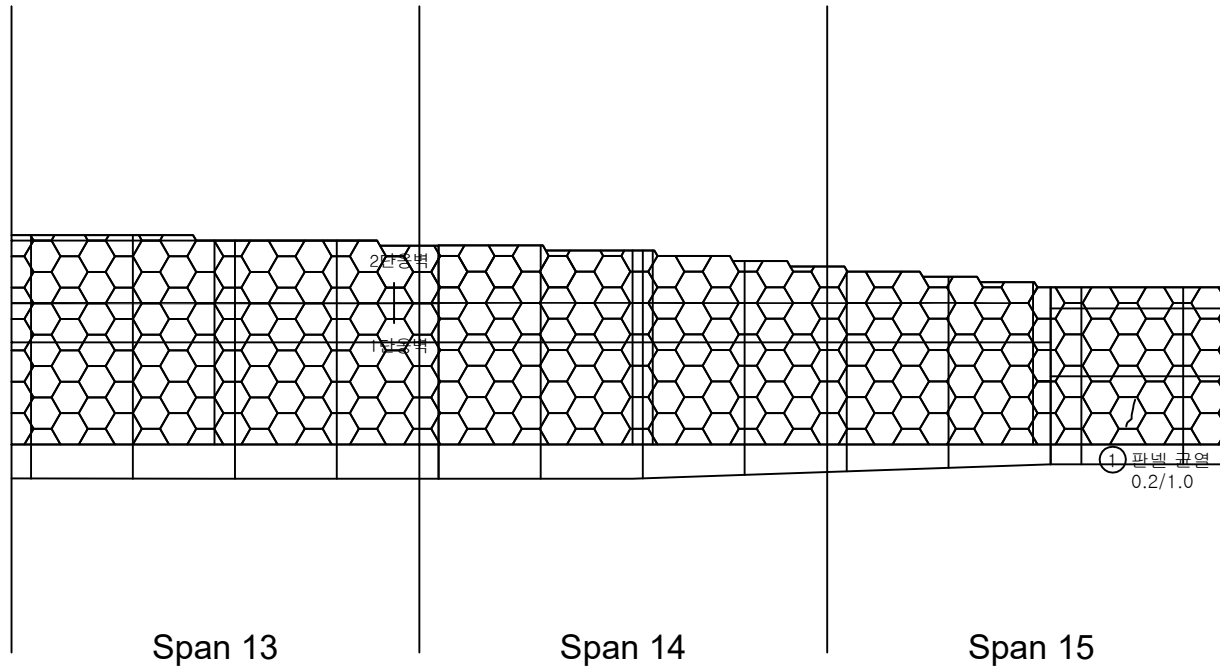[illegible]

KEY PLAN

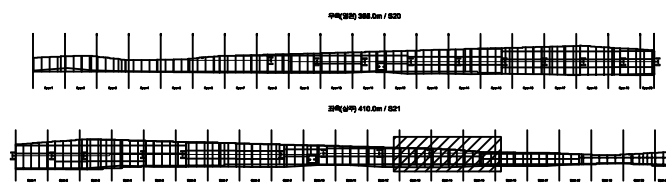

SECTION

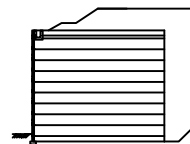


법
제


	군 열		광상군열		제로분리	발 주 처	상주영천고속도로(주)
	편지, 공동		바리, 파손		열 화	용 역 명	상주영천고속도로 2024~2025년 시설물 안전점검 용역 (2024년 상반기 정기안전점검)
	누수, 채수		백 테		퇴적물		
	철근노출		침 하		그늘음	점 검 기 관	
	부 식		좌굴, 변형		기 타	도 면 번 호	05

손상물량표


번호	구분	부재	손상내용	손상현황						비고
				폭 (mm)	길이 (m)	너비 (m)	물량	단위	개소	
1										
2										
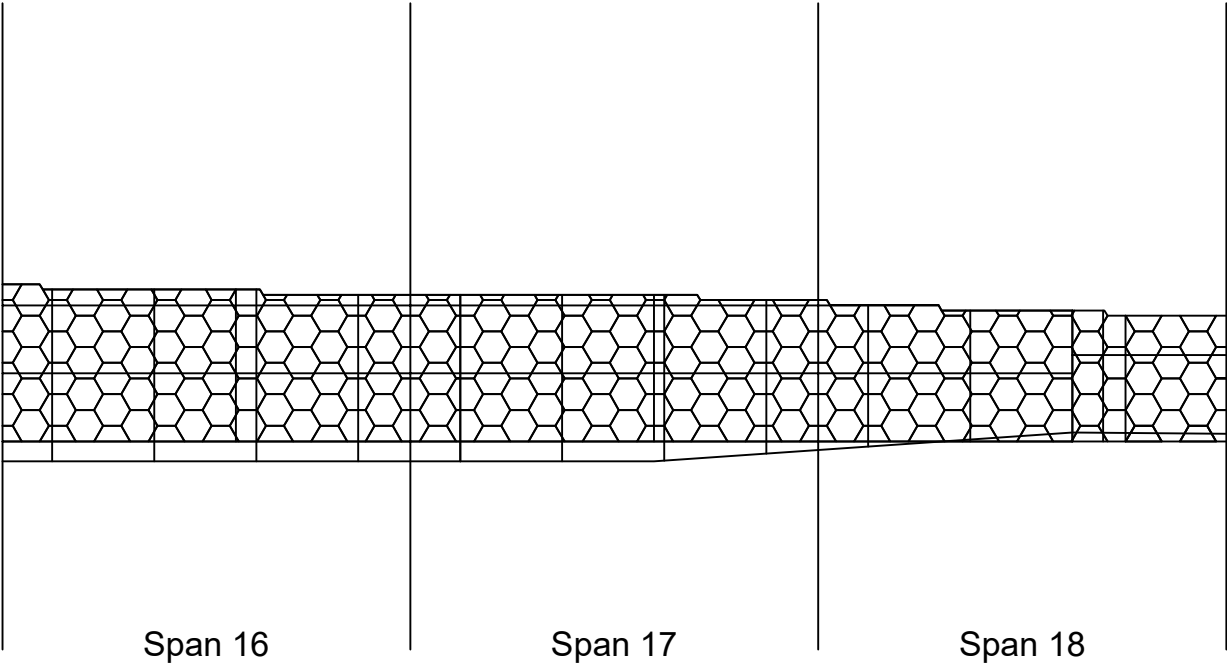

KEY PLAN

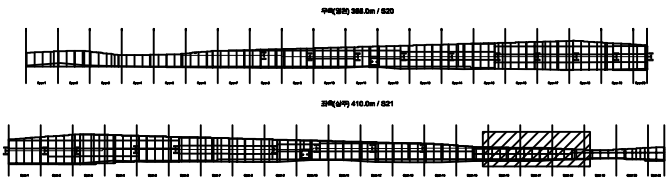

SECTION

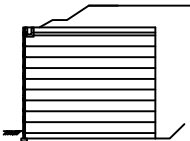


본 레

	균열		광상균열		재료분리
	전치, 공동		박리, 파손		열화
	누수, 체수		백태		표적물
	철근노출		침하		그늘음
	부식		좌굴, 변형		기타


발주처	상주영천고속도로(주)
용역명	상주영천고속도로 2024~2025년 시설물 안전점검 용역 (2024년 상반기 정기안전점검)
점검기관	(주)명성엔지니어링
도면번호	06

손상물량표


번호	구분	부재	손상내용	손상현황						비고
				폭 (mm)	길이 (m)	너비 (m)	물량	단위	개소	
1										
2										
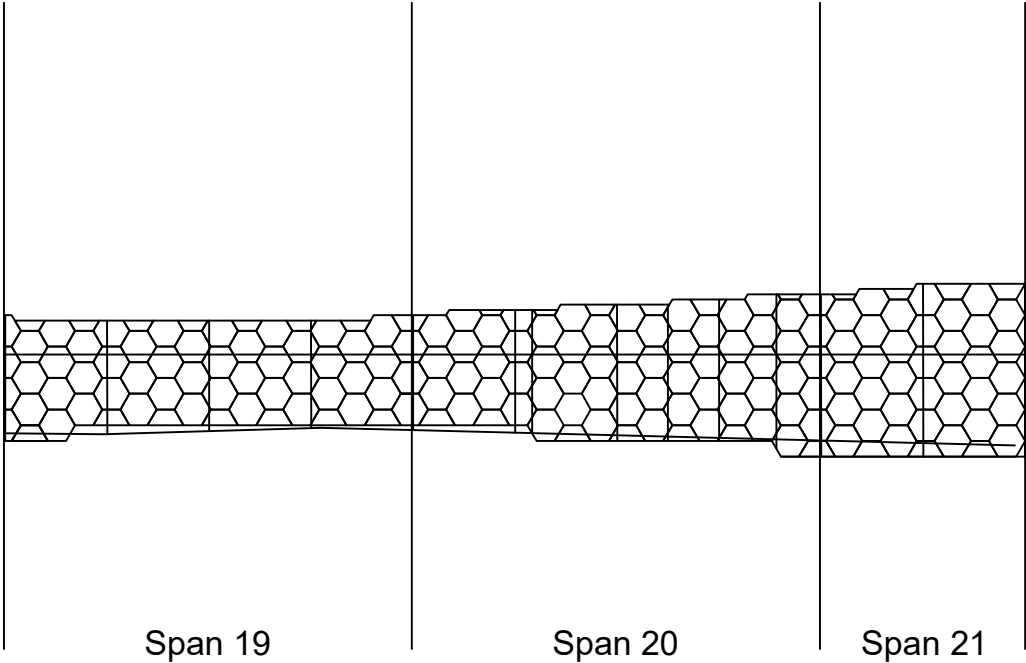

KEY PLAN

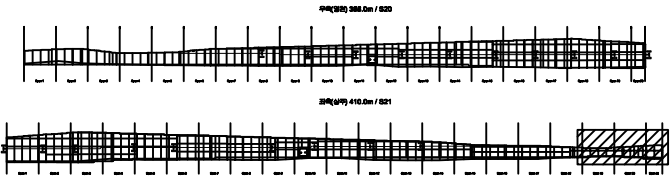

SECTION

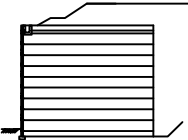

본 레

