


교면포장 - S1 외관조사망도

손상현황표


교면포장										
S1										
번호	신/구	부재명	손상현황	손상규모					단위	비고
				폭(m)	길이(m)	너비(m)	개수	중량		
1	구	신축이음	후타재 균열	0.2	0.6		12	m	7.20	
2	구	신축이음	후타재 균열	0.2	0.4		11	m	4.40	
3	구	신축이음	함몰/토사퇴적		0.3	1.5	1	㎡	0.45	
4	구	방호벽	단차				1	EA	1.00	
5	구	신축이음	차수판 볼트 탈락				4	EA	4.00	
6										
7										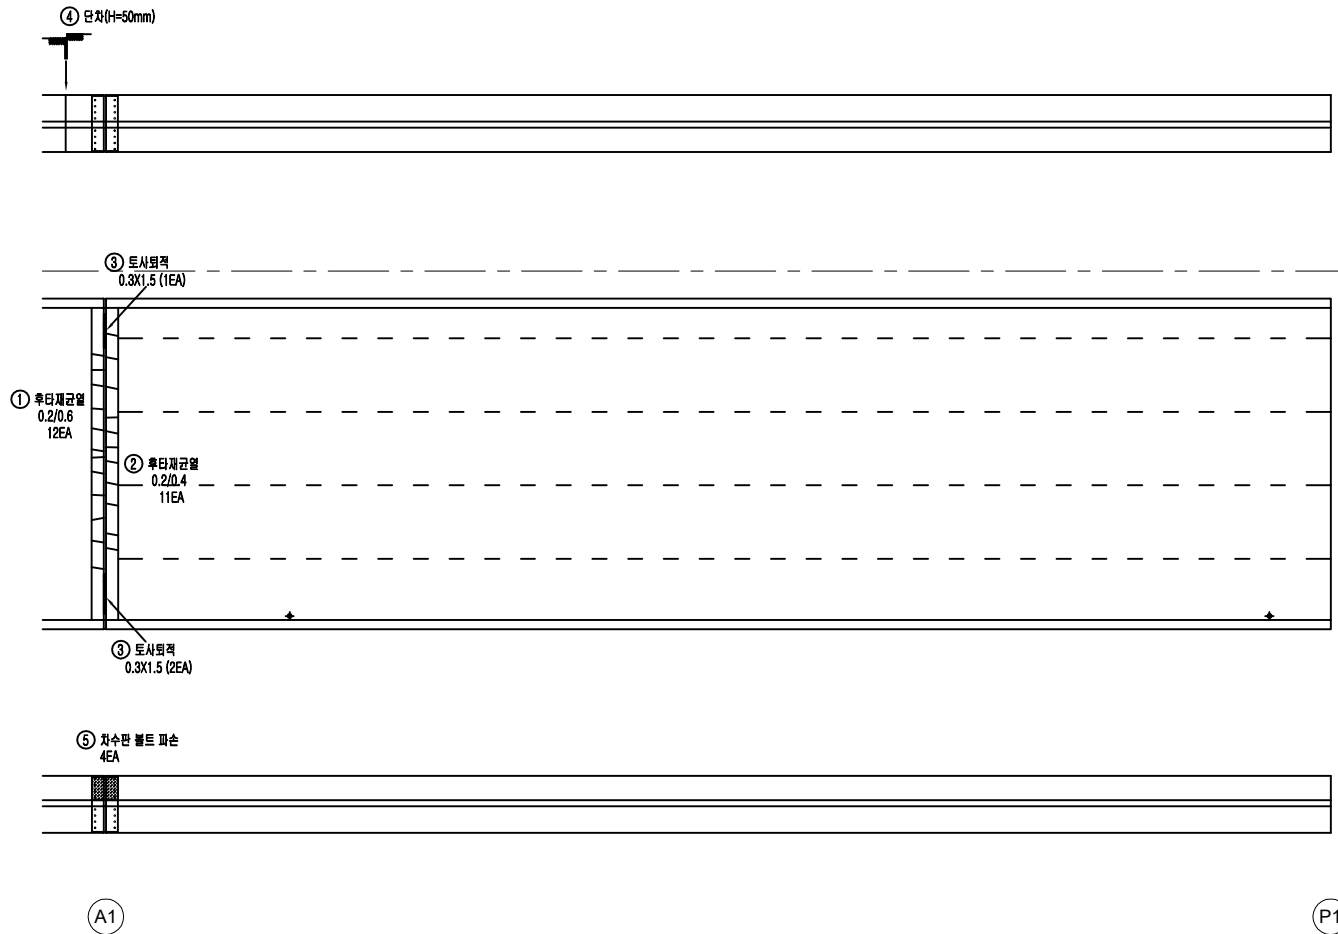
-방호벽(외측)

-교면포장

-방호벽(내측)

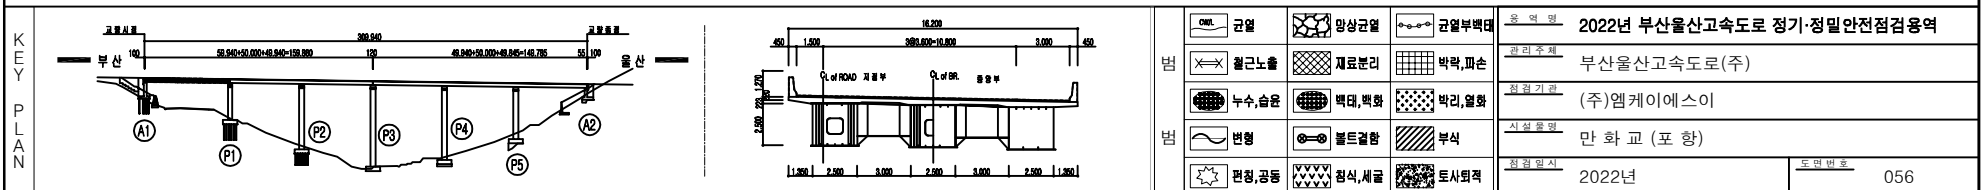

손상 현황 표

-방호벽(외측)

[illegible]

- 교면포장

-방호벽(내측)

P1

P2

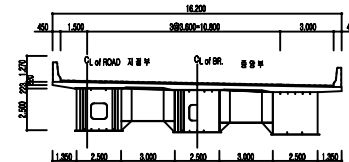
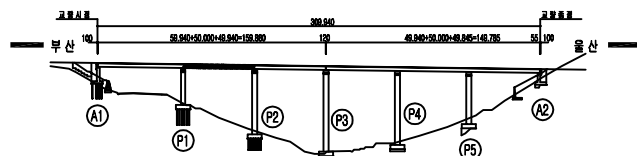
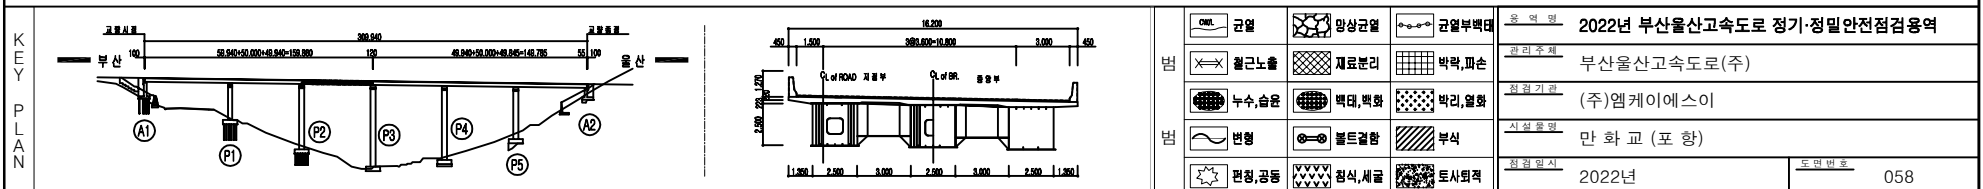


표	 근열	 양상근열	 근열부벽면	용역명 2022년 부산울산고속도로 정기·정밀안전점검용역
	 철근노출	 재료분리	 박락, 파손	관리주체 부산울산고속도로(주)
표	 누수, 습윤	 캐브, 벽화	 박리, 열화	참여기관 (주)엠케이에스이
	 변형	 페인트결함	 부식	시설유형 만 화 교 (포 항)
	 편심, 공동	 침식, 세굴	 토사회락	작업일시 2022년
				도면번호 057

손 상 현 황 표

[illegible]

손상 현황 표


- 교면포장



Handwritten numbers 203 and 206 in red ink on a four-line grid.

P3

P4

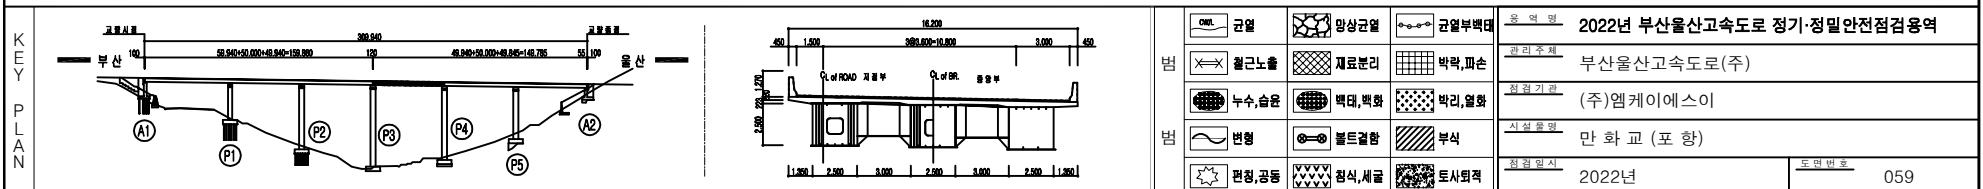[illegible]

Tag - Not


교면표장								
S5								
번호	신/구	부채명	손상현황	손상규모				
				폭(mm)	깊이(m)	너비(m)	개소	단위
1								
2								
- 교면포장

-방호벽(내측)




P4

P5

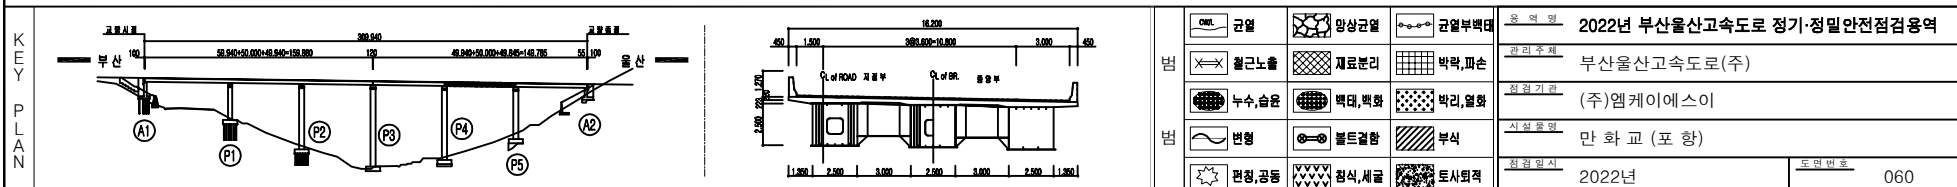

교면포장 - S6 외관조사망도

손상현황표

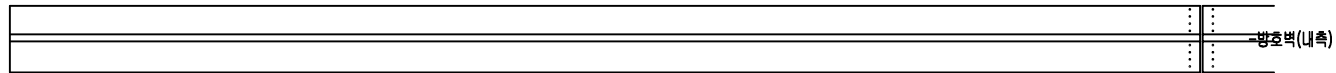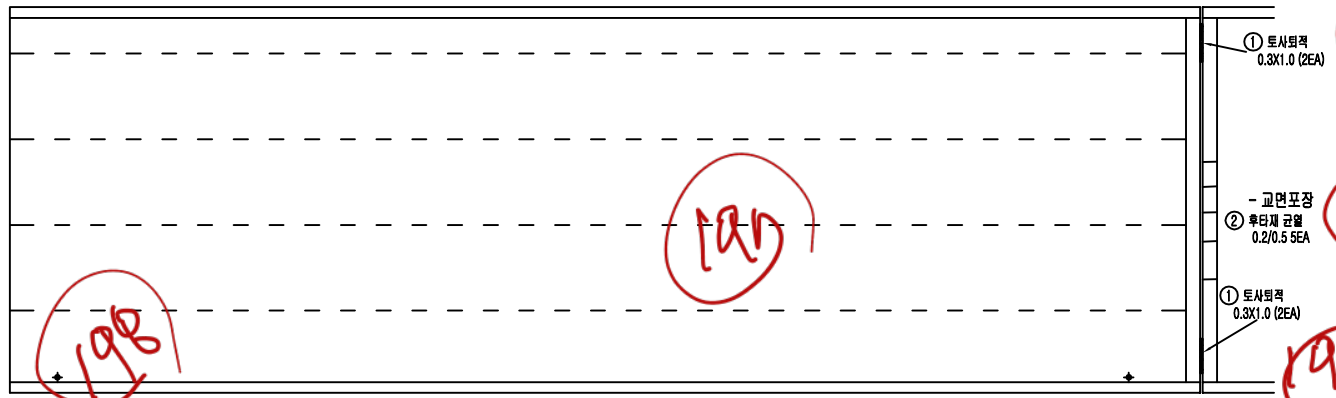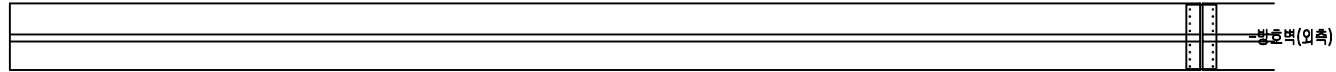

P5

A2

교면포장									
S6									
번호	신/구	부재명	손상현황	손상규모					비고
				폭(mm)	길이(m)	너비(m)	개수	단위	
1	구	산책이음	유간토사퇴적		1.0		2	m	2.00
2	신	산책이음	후타재 균열	0.2	0.5		5	m	2.50
3									
4									
198 - 191 55m

KEY PLAN					범 범	구 교면 철근노출 누수, 습윤 변형 편경, 공동	상 양상교면 재 재료분리 벽 벽대, 벽화 문 문트결함 침 침식, 세굴	구 교면부벽대 바 바라, 파손 벽 벽리, 열화 부 부식 토 토사퇴적	용역명 2022년 부산울산고속도로 정기·정밀안전점검용역 관리주체 부산울산고속도로(주) 최종기관 (주)엠케이에스이 시설종류 만 화 교 (포 항) 점검일시 2022년 도면번호 061

바닥판하면 - S1 외관조사망도


손상현황표

바닥판											
S1											
번호	신/구	부재명	손상현황	손상규모							비고
				폭(mm)	길이(m)	너비(mm)	개소	단위	물량		
1											
2											
3											
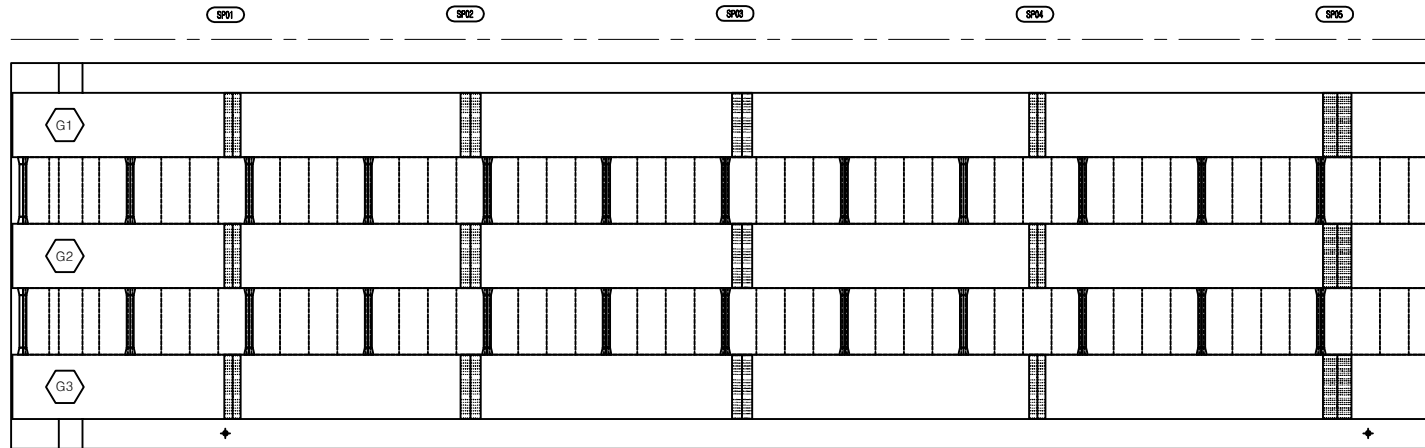


A1



P1

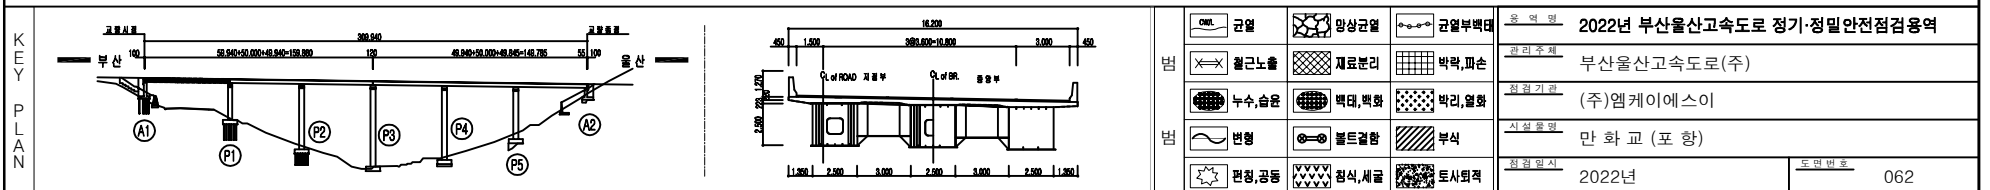



손상 현황 표

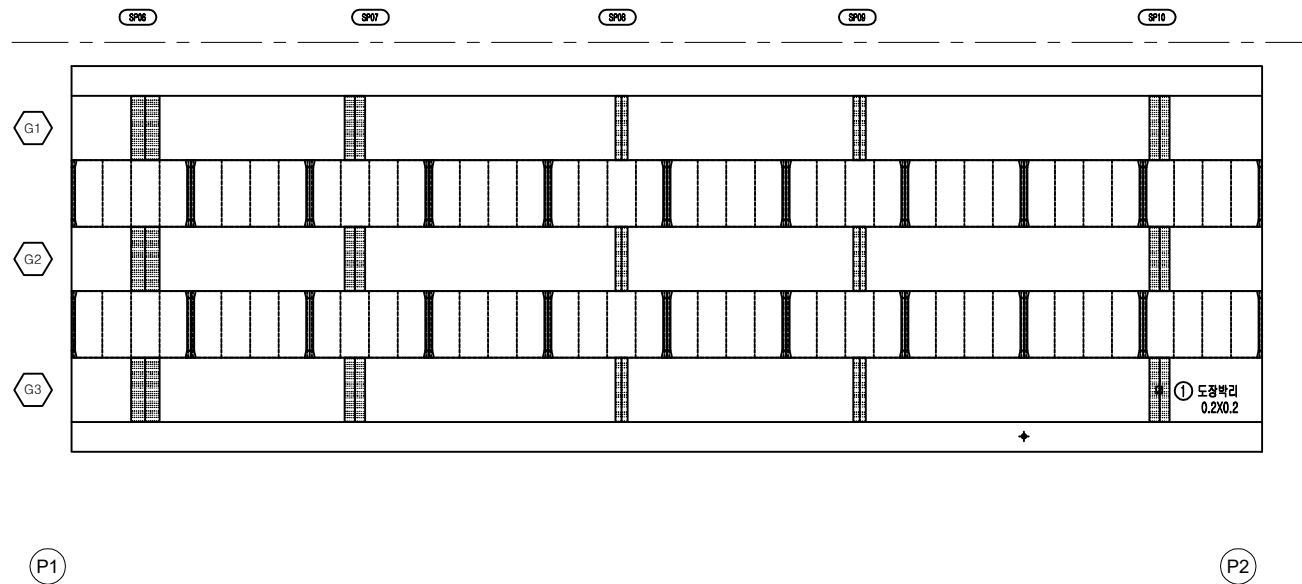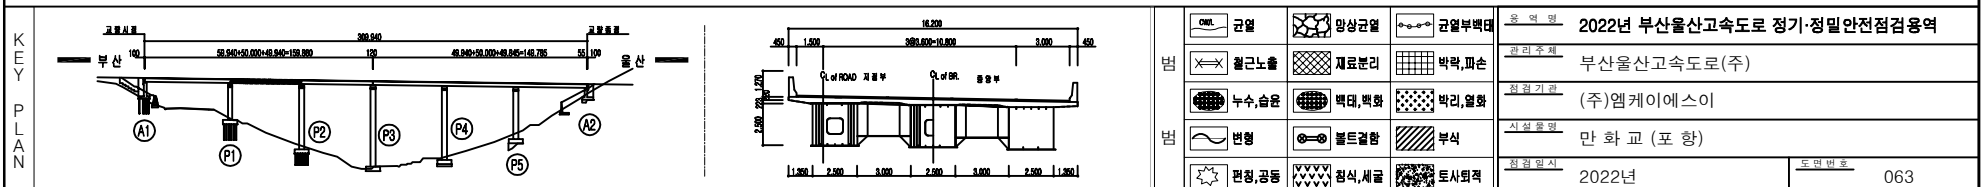[illegible]



손상 현황 표

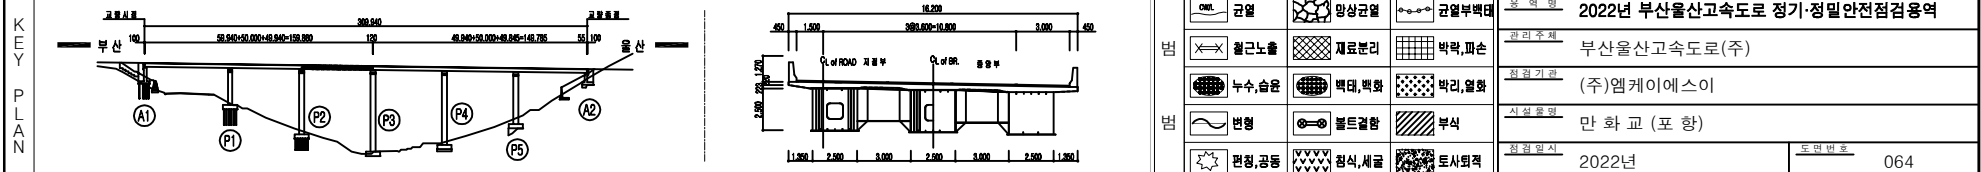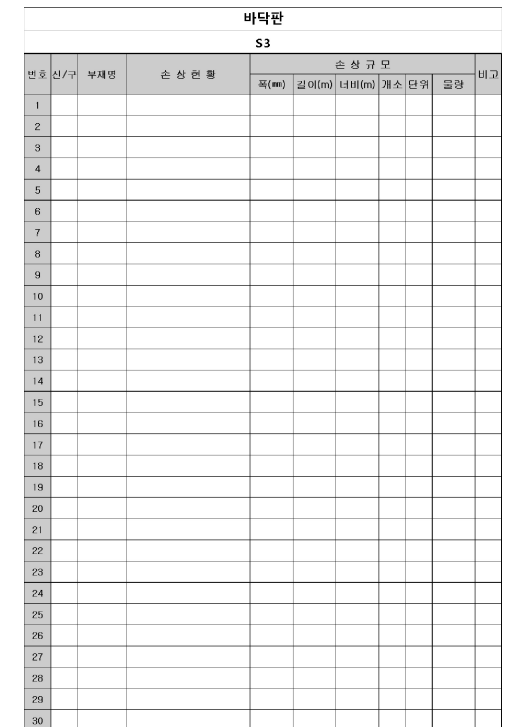

손상 현황 표

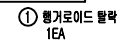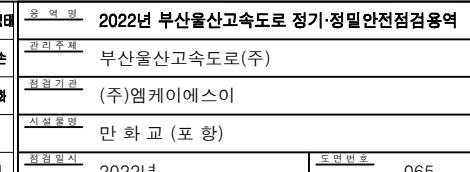
[illegible]

손상 현황 표

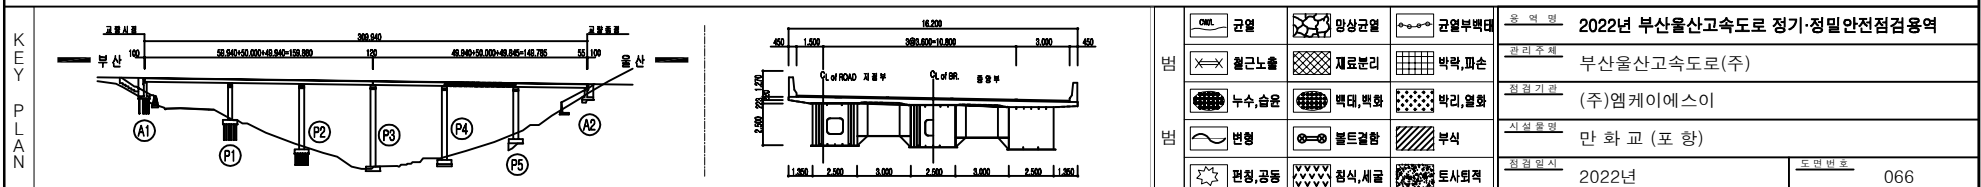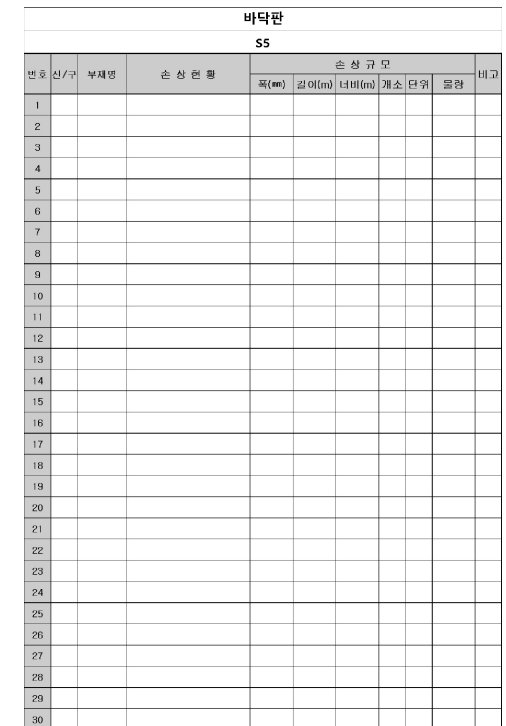



바닥판하면 - S6 외관조사망도

손상현황표


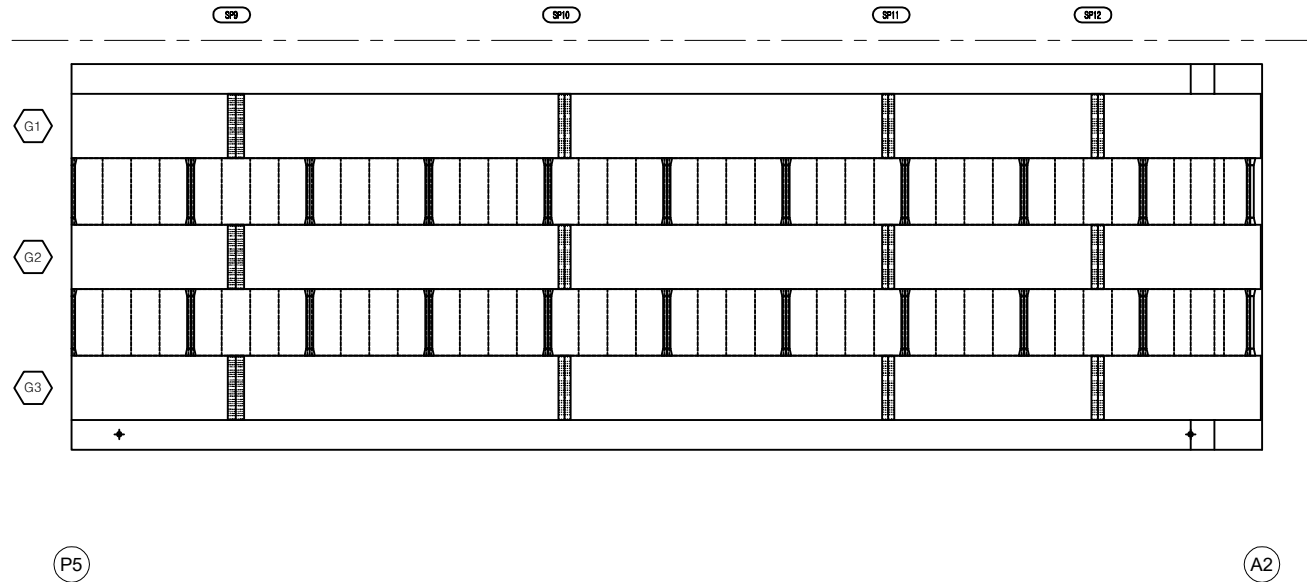


바닥판										
S6										
번호	신/구	부재명	손상현황	손상규모						비고
				폭(mm)	길이(m)	너비(m)	개소	단위	수량	
1										
2										

KEY PLAN

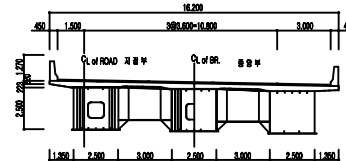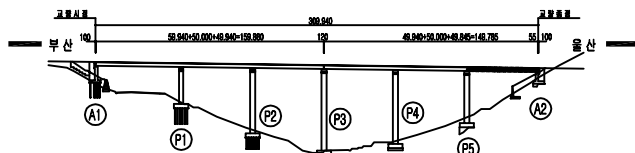

범	기준	양상기준	기준부위	용역명	2022년 부산울산고속도로 정기·정밀안전점검용역	
	철근노출	재료분리	바닥, 파손	관리주체	부산울산고속도로(주)	
	누수, 습윤	벽면, 벽화	벽면, 열화	외주기관	(주)엠케이에스이	
	변형	물트림함	부식	시설종류	만화교 (포항)	
범	편경, 공동	침식, 세굴	토사원격	점검일시	2022년	도면번호 067

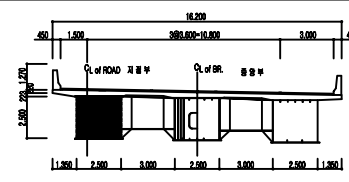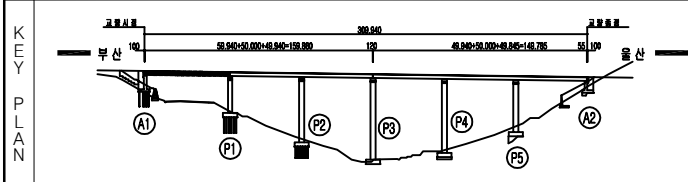
[illegible]

면		근열		양상근열		근열부착대	용역명	2022년 부산울산고속도로 정기·정밀안전점검용역		
		철근노출		재료분리		벽락, 파손		관리주체	부산울산고속도로(주)	
면		누수, 습윤		깨짐, 박락		벽리, 열화	첨질기준		(주)엠케이에스이	
		변형		볼트결함		부식		시설유형	만 화 교 (포 항)	
		편상, 공동		천사, 세굴		토사외곽			첨질일시	2022년

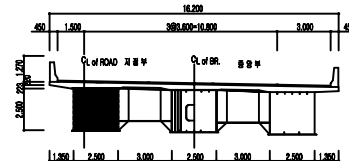[illegible]



거더외부 - S3 - G1 외관조사망도

손상현황표

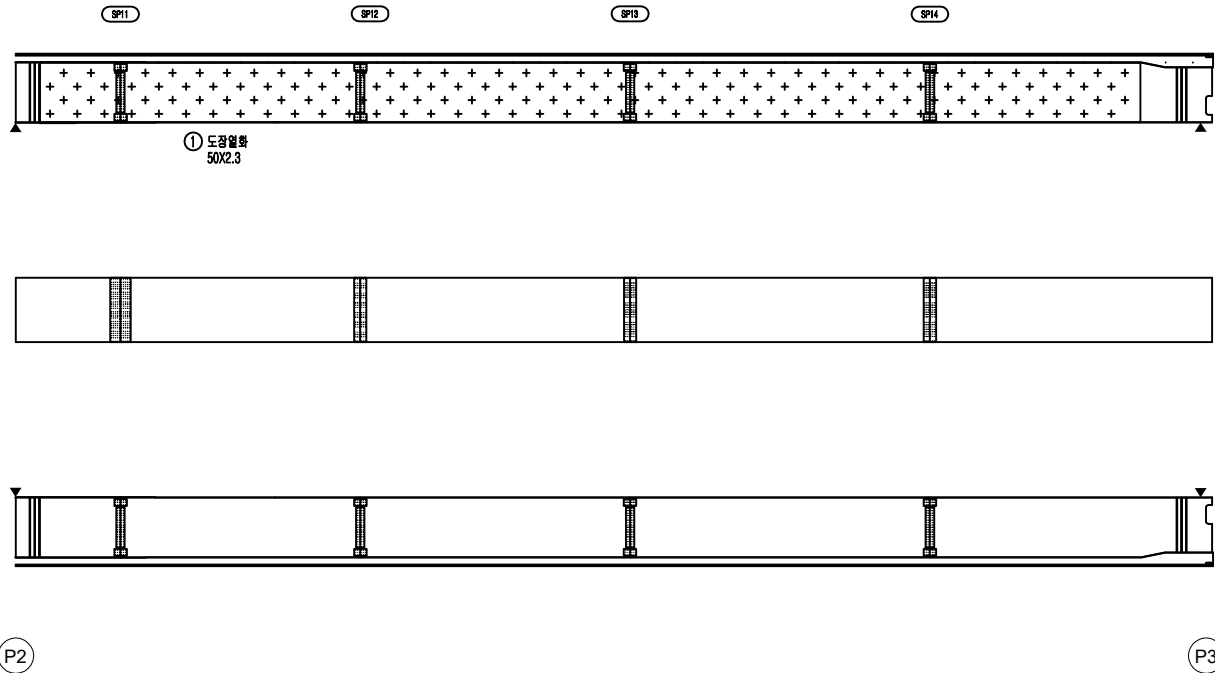



거더외부										
S3G1										
번호	신/구	부재명	손상현황	손상규모						비고
				폭(m)	길이(m)	너비(m)	개소	단위	수량	
1	구	좌측	도장열화	2.3	50.0	1	㎡		115.00	
2										
3										
KEY PLAN

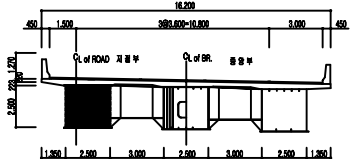
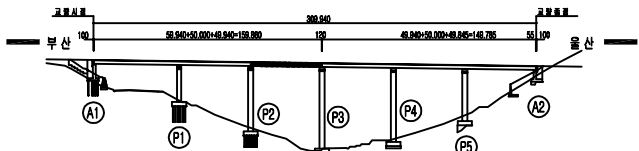



범	기준	양상기준	기준부	용역명	2022년 부산울산고속도로 정기·정밀안전점검용역	
	철근노출	재료분리	박락, 파손	관리주체	부산울산고속도로(주)	
	누수, 습윤	벽대, 벽화	벽리, 열화	외의기관	(주)엠케이에스이	
	변형	물트림	부식	시설물명	만화교 (포항)	
범	편경, 공동	침식, 세굴	토사위력	점검일시	2022년	도면번호 070

손상 현황 표

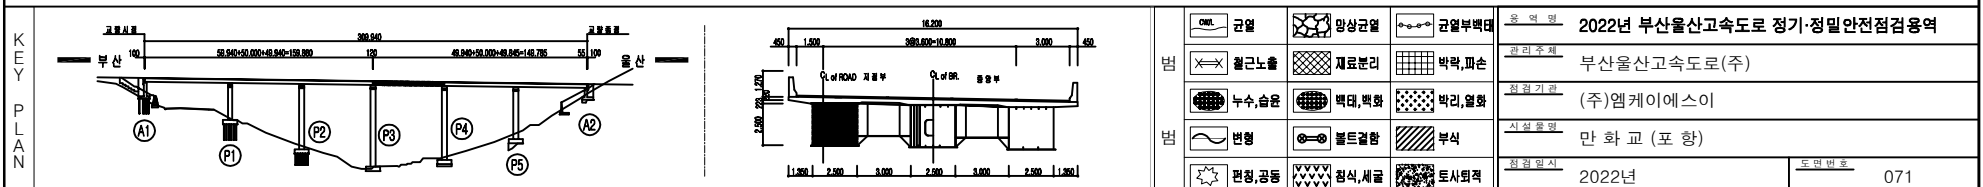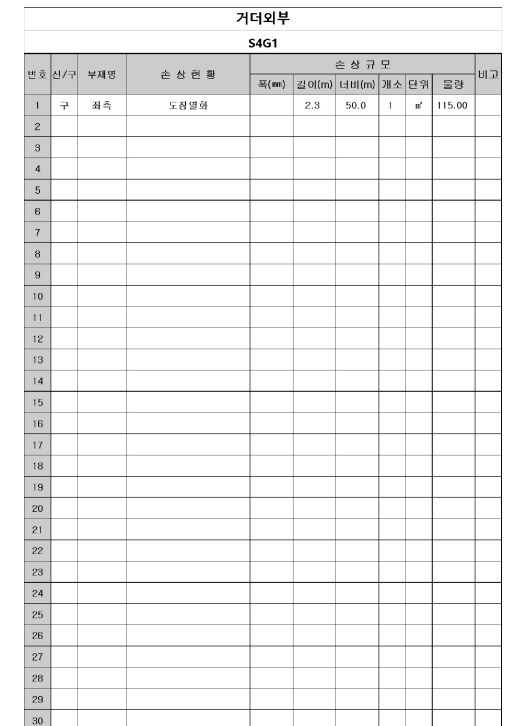

손상 현황 표

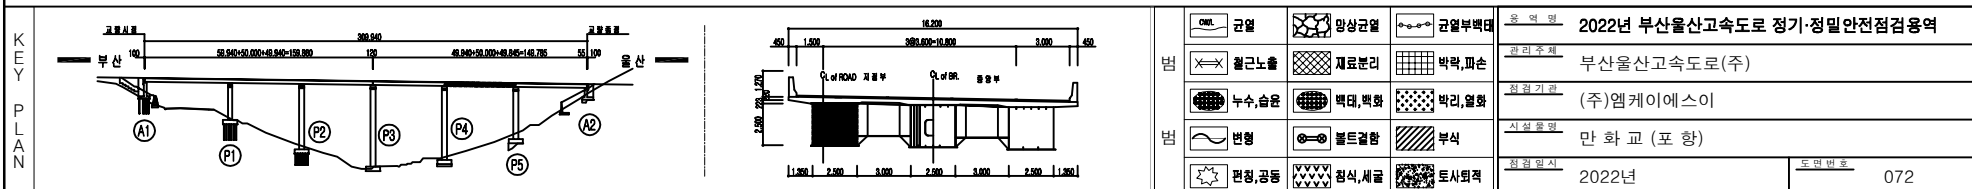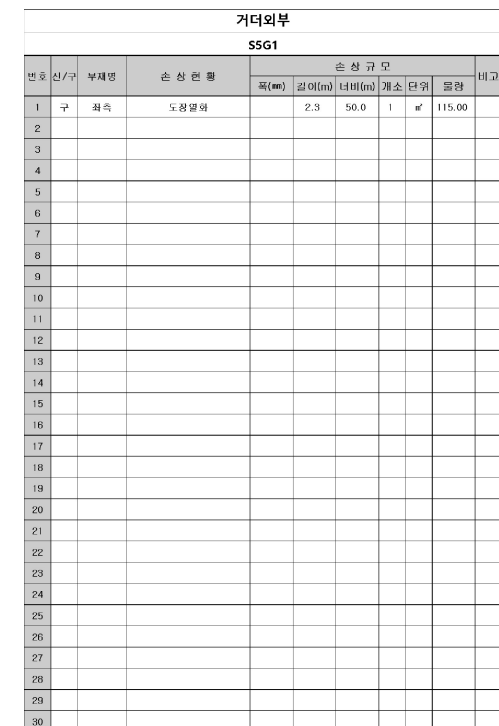

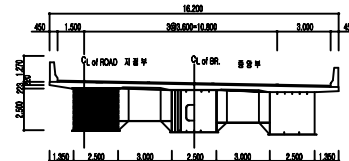[illegible]

손상 현황 표



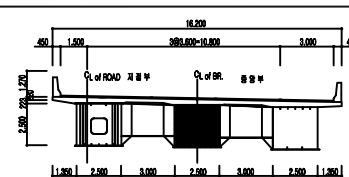



표		근열		양상근열		근열부역	용역명	2022년 부산울산고속도로 정가·정밀안전점검용역	
		철근노출		재료분리		박락, 파손		관리주체	부산울산고속도로(주)
표		누수, 습윤		깨짐, 박락		박리, 밀열	참원기관	(주)엠케이에스이	
		변형		해빙, 결빙		부식	시설유형	만 화 교 (포 항)	
		편향, 공동		침식, 세굴		토사하락	점검일시	2022년	도면번호



손상현황표

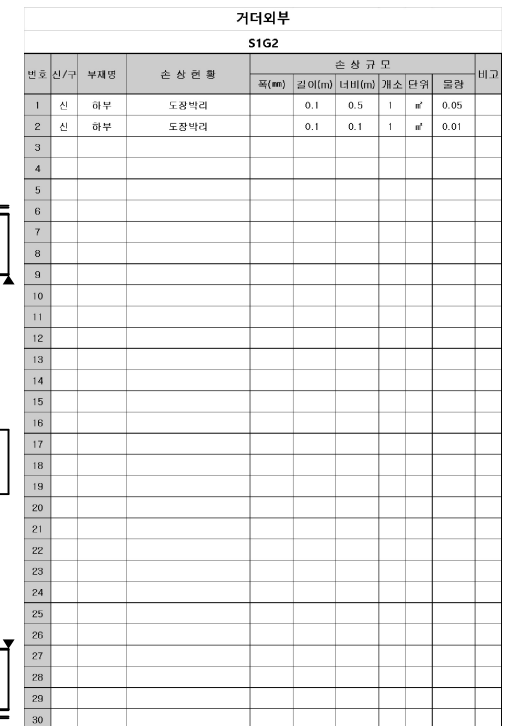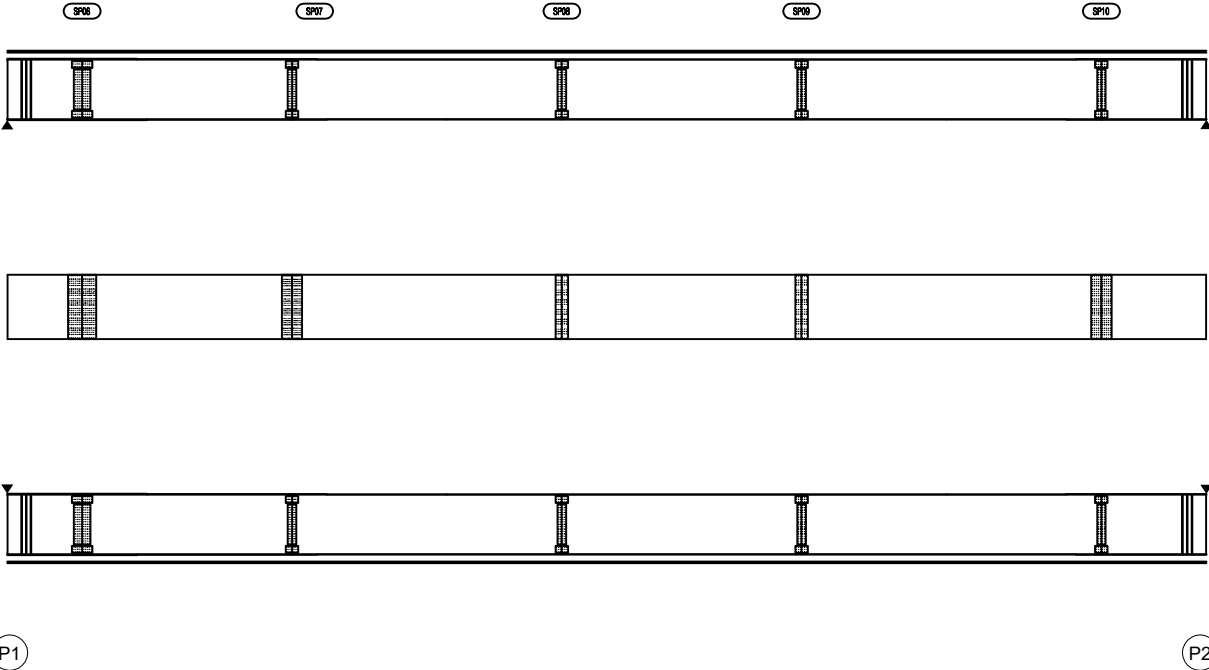


거터외부											
S2G2											
번호	신/구	부재명	손상현황	손상규모							
				폭(mm)	길이(m)	너비(m)	개소	단위	수량	비고	
1											
2											
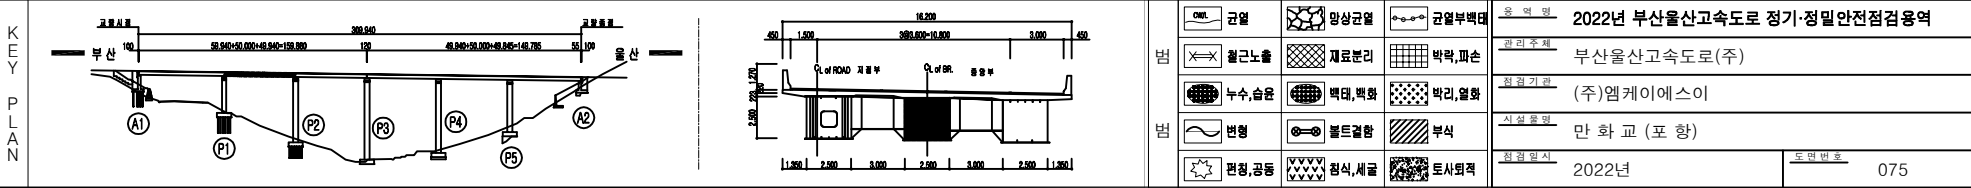

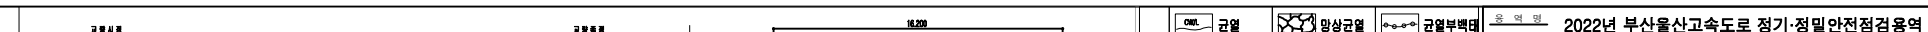




거터외부 - S4 - G2 외관조사망도

손상현황표

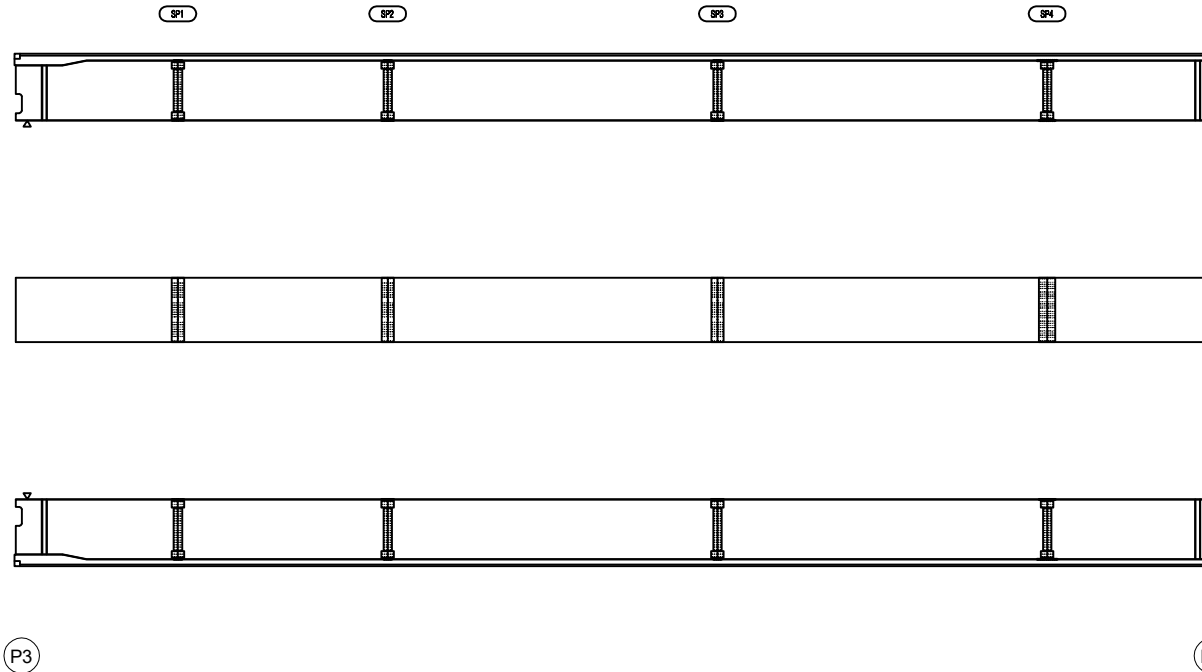


거터외부											
S4G2											
번호	신/구	부재명	손상현황	손상규모							비고
				폭(m)	길이(m)	너비(m)	개소	단위	수량		
1											
2											
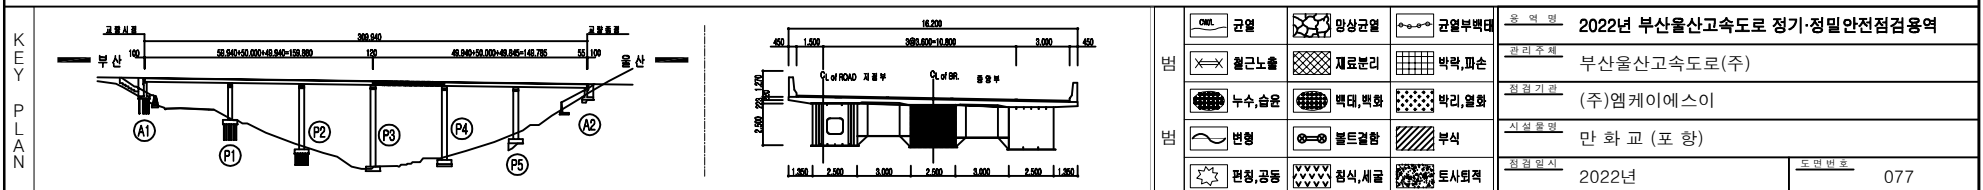

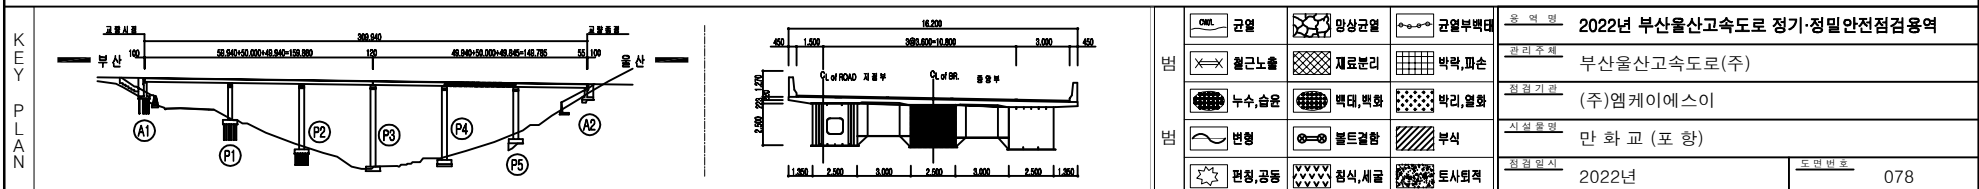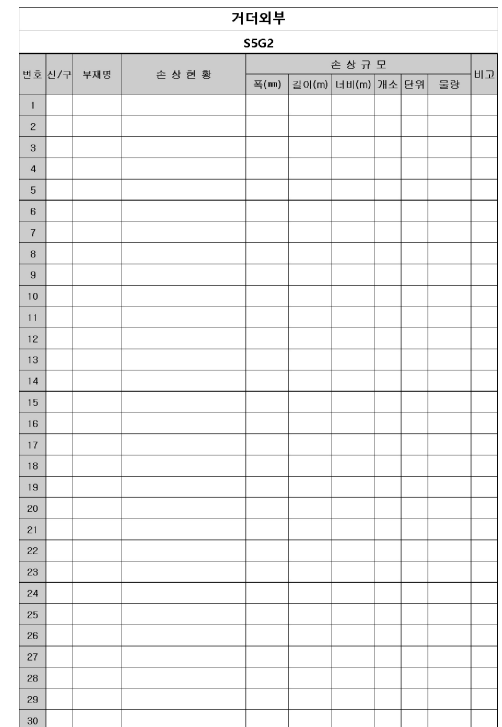


거터외부 - S6 - G2 외관조사망도

손상현황표

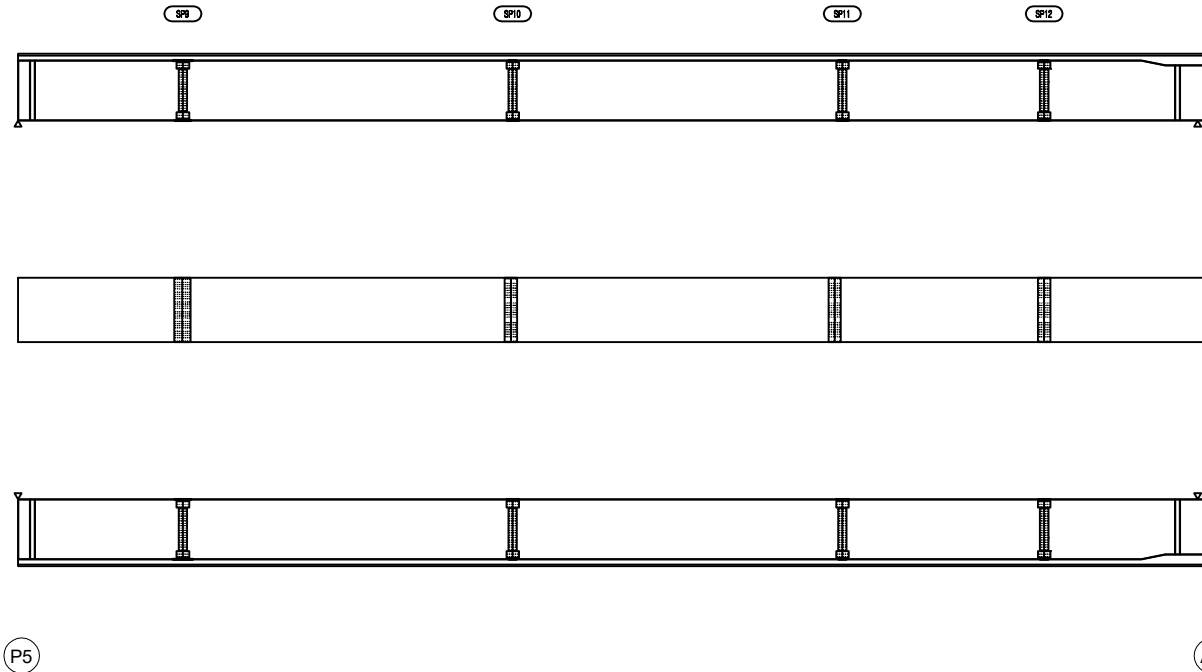

거터외부										
S6G2										
번호	신/구	부재명	손상현황	손상규모						
				폭(m)	길이(m)	너비(m)	개소	단위	수량	비고
1										
2										
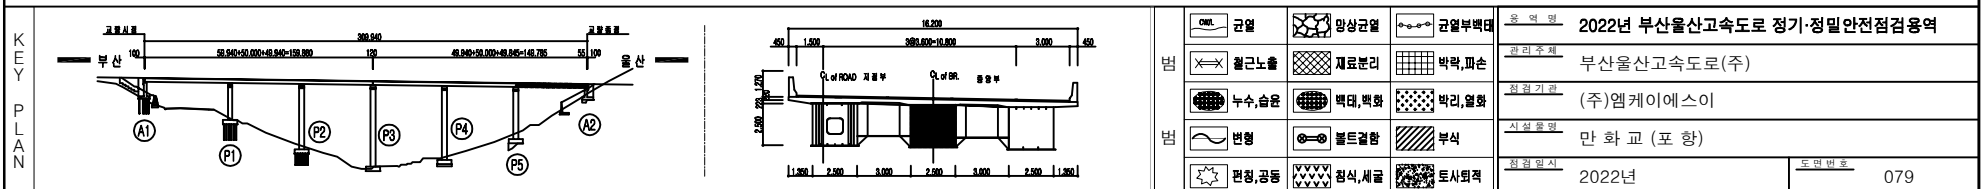




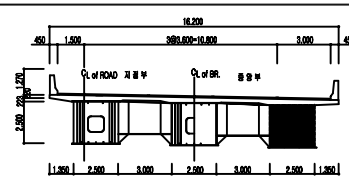



표		간월		양산간월		간월부덕	용역명	2022년 부산울산고속도로 정기·정밀안전점검용역	
		철근노출		재료본리		박락, 파손		관리주체	부산울산고속도로(주)
표		누수, 습윤		백도, 백화		박리, 열화	최종기관	(주)엠케이에스이	
		연결		불트결함		부식	시설유형	만 화 교 (포 항)	
		평강, 공동		천서, 세굴		토사외력	최종일시	2022년	도면번호

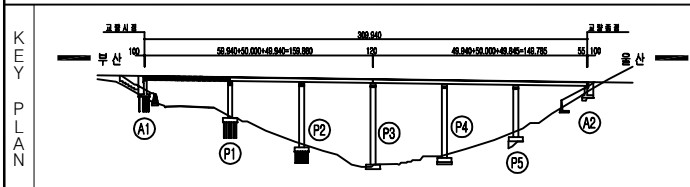 

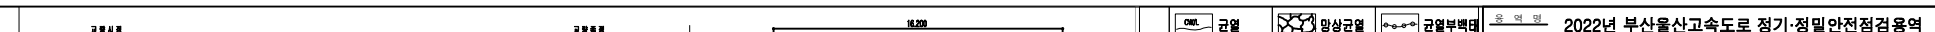



거더외부 - S4 - G3 외관조사망도

손상현황표

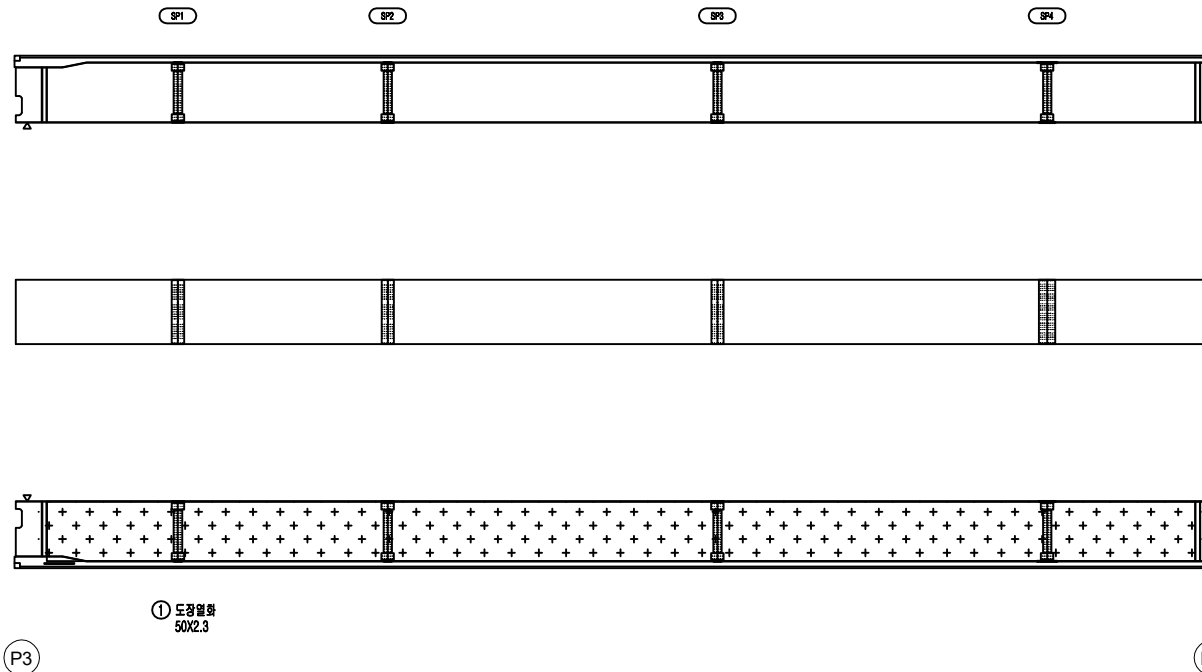

거더외부										
S4G3										
번호	신/구	부재명	손상현황	손상규모						비고
				폭(m)	길이(m)	너비(m)	개소	단위	수량	
1	구	우측	도장열화		2.3	50.0	1	㎡	115.00	
2										
3										

KEY PLAN

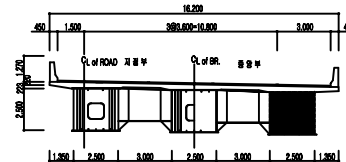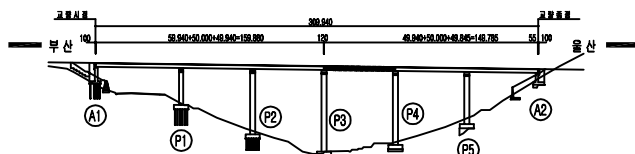


범	기준	양상기준	기준부대	용역명	2022년 부산울산고속도로 정기·정밀안전점검용역	
	철근노출	재료분리	박락, 파손	관리주체	부산울산고속도로(주)	
	누수, 습윤	벽대, 벽화	벽리, 열화	외의기관	(주)엠케이에스이	
	변형	물트림함	부식	시설종류	만화교 (포항)	
범	편경, 공동	침식, 세굴	토사위락	점검일시	2022년	도면번호 083


거더외부 - S5 - G3 외관조사망도


손상현황표

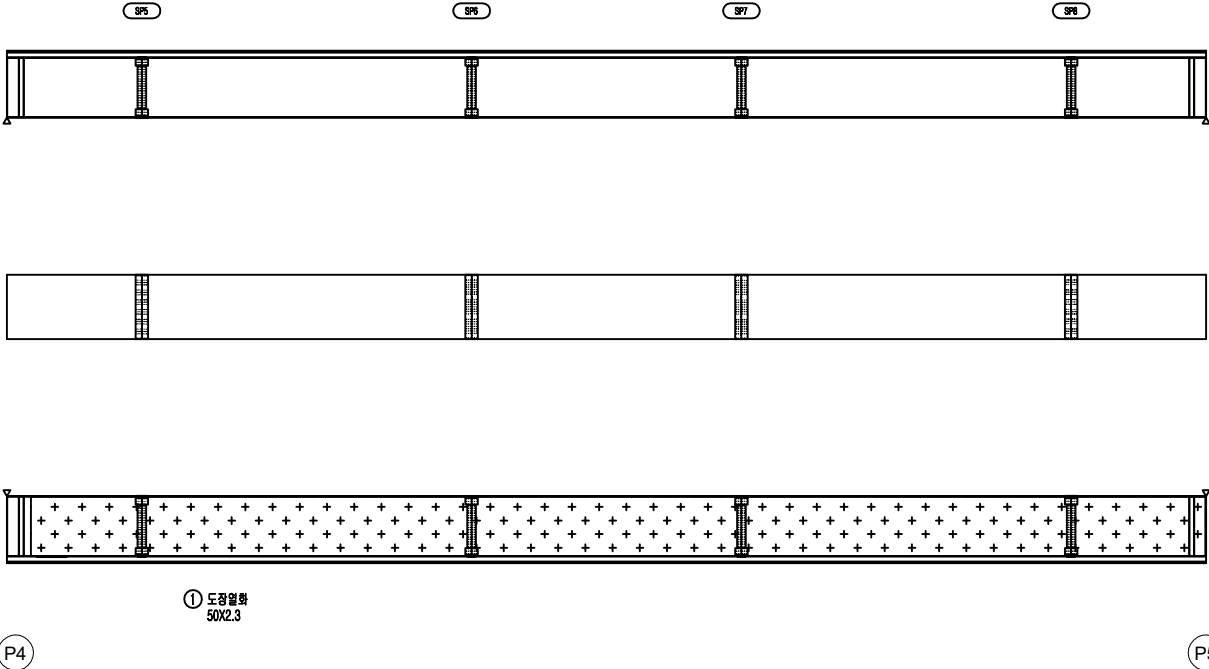

거더외부											
S5G3											
번호	신/구	부재명	손상현황	손상규모						단위	수량
				폭(m)	길이(m)	너비(m)	개수	단위	수량		
1	구	우측	도장열취		2.3	50.0	1	㎡	115.00		
2											
3											
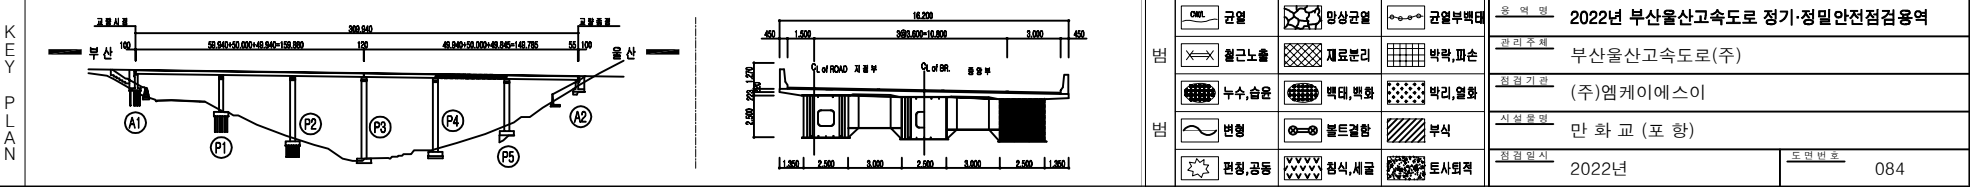

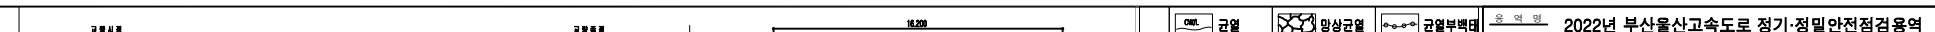


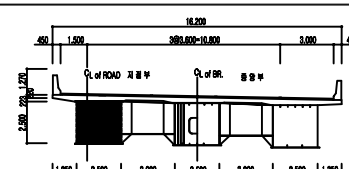


KEY PLAN

거더내부 - S2 - G1 외관조사망도



손상현황표

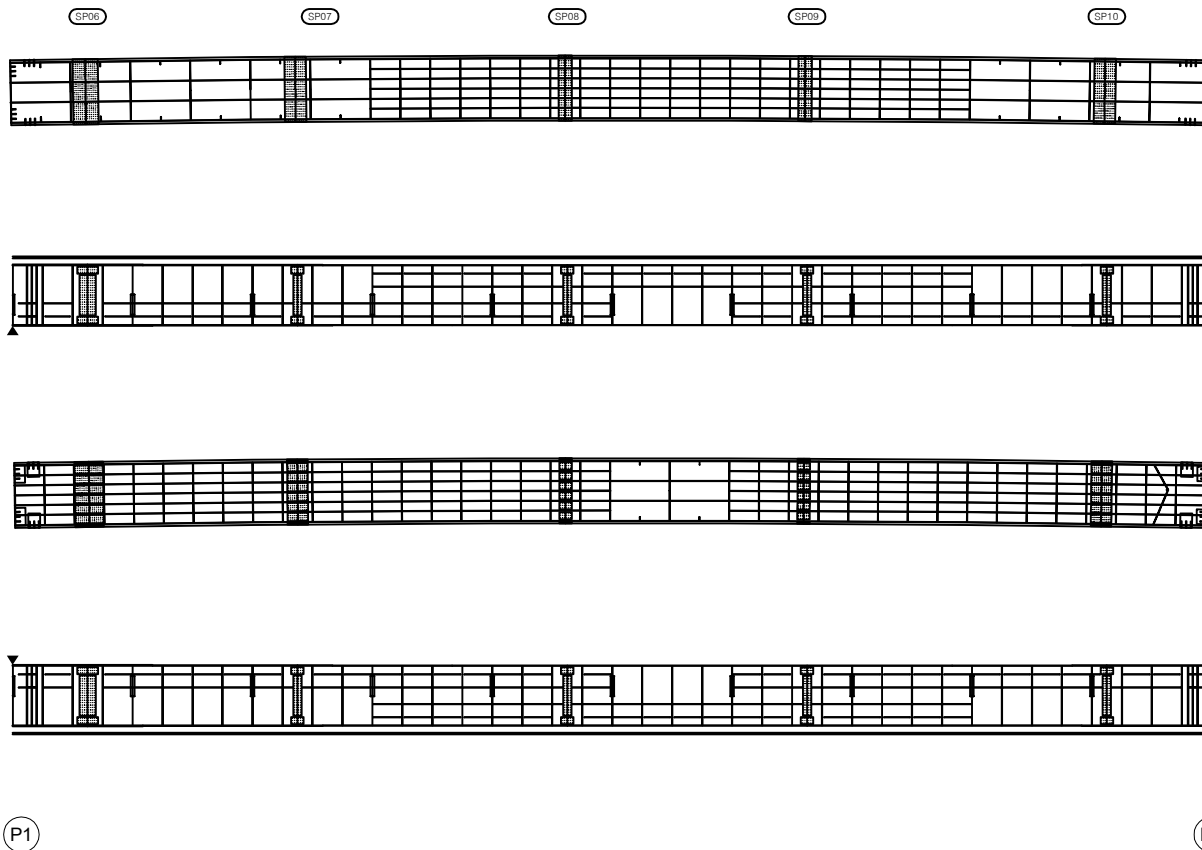


거더내부										
S2G1										
번호	신/구	부재명	손상현황	손상규모						
				폭(mm)	길이(m)	너비(m)	개소	단위	수량	비고
1										
2										
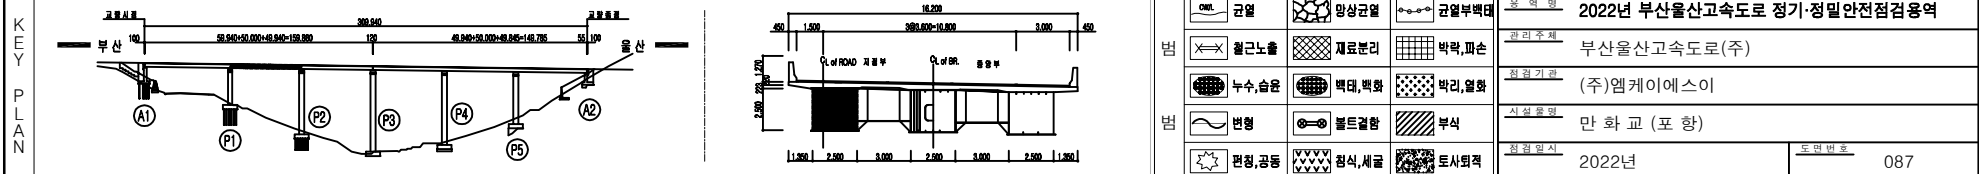


손 상 현 황 표

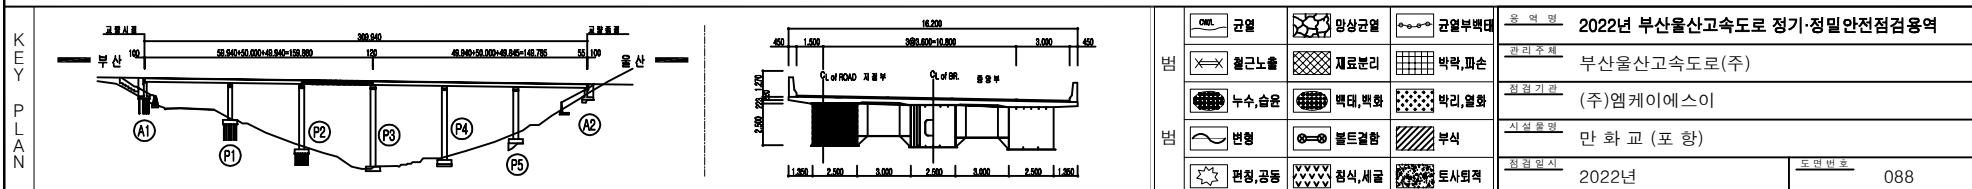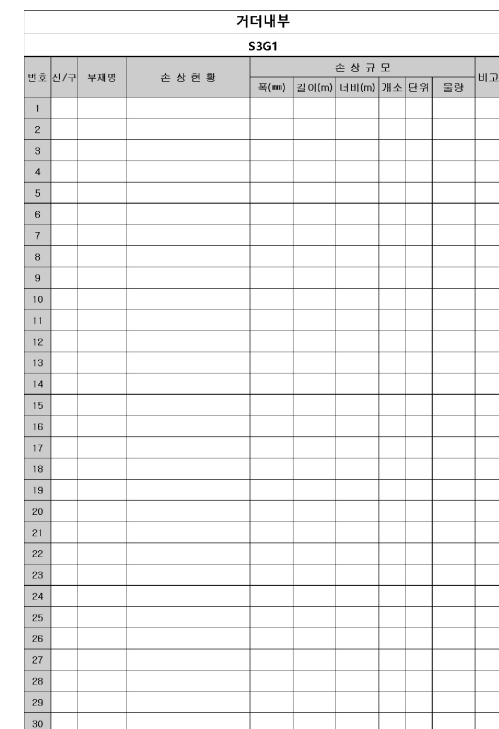

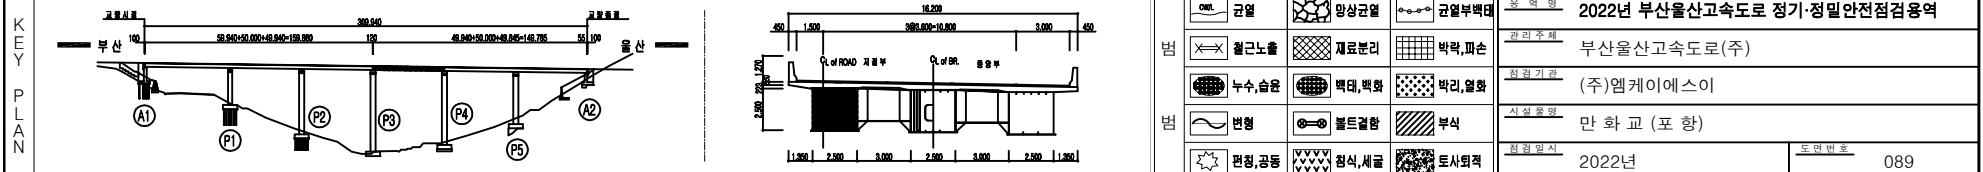[illegible]



거더내부 - S5 - G1 외관조사망도

손상현황표

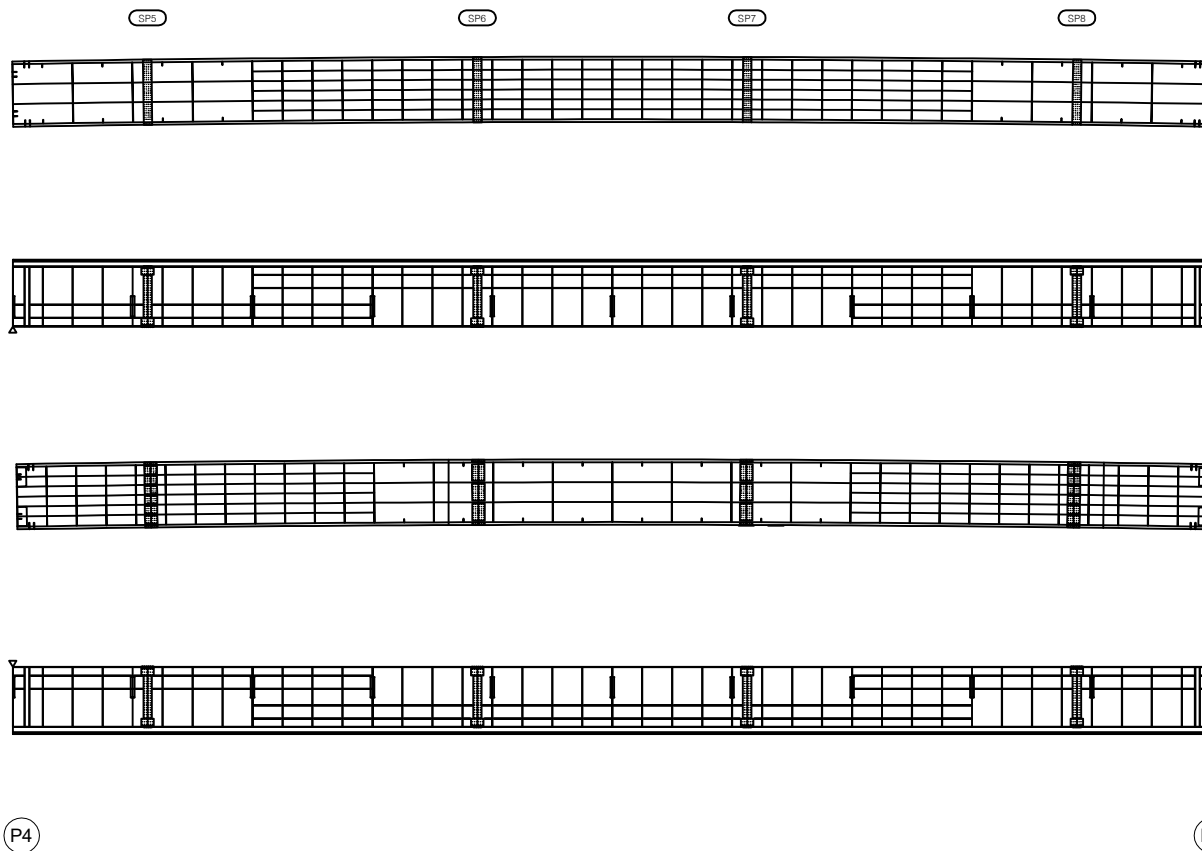

거더내부											
S5G1											
번호	신/구	부재명	손상현황	손상규모							비고
				폭(mm)	길이(m)	너비(m)	개소	단위	물량		
1											
2											

KEY PLAN

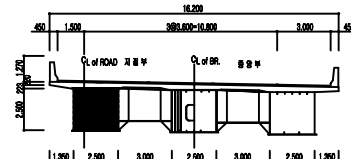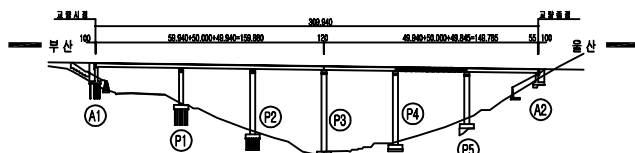

범	OWL	교열	망상교열	교열부벽대	용역명	2022년 부산울산고속도로 정기·정밀안전점검용역				
	철근노출	재료분리	박락, 파손		관리주체	부산울산고속도로(주)				
	누수, 습윤	벽타, 벽화	벽리, 열화		외의기관	(주)엠케이에스이				
	변형	물트거함	부식		시설종류	만화교 (포항)				
범	편향, 공동	침식, 세굴	토사원격		점검일시	2022년	도면번호	090		



거더내부 - S6 - G1 외관조사망도

손상현황표

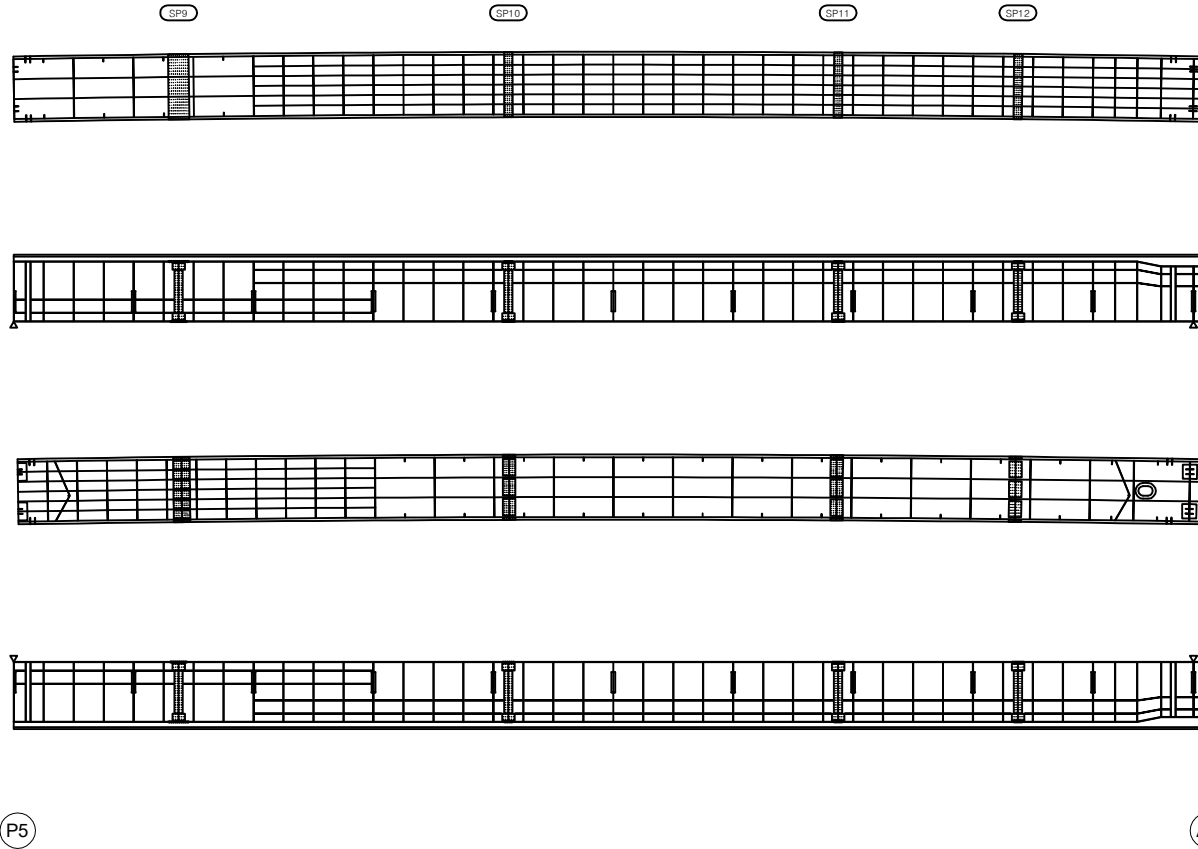

거더내부											
S6G1											
번호	신/구	부재명	손상현황	손상규모							
				폭(mm)	길이(m)	너비(m)	개소	단위	물량	비고	
1											
2											

KEY PLAN

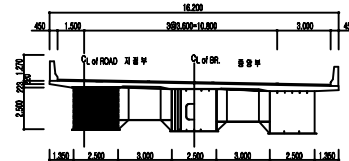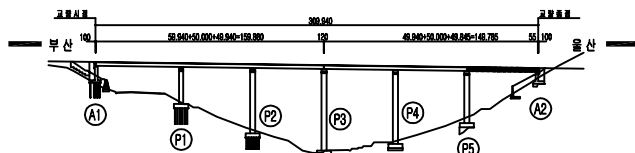

				2022년 부산울산고속도로 정기·정밀안전점검용역	
				관리주체	부산울산고속도로(주)
				최종기관	(주)엠케이에스이
				시설종류	만화교 (포항)
				점검일시	2022년
				도면번호	091


거더내부 - S1 - G2 외관조사망도

손상현황표

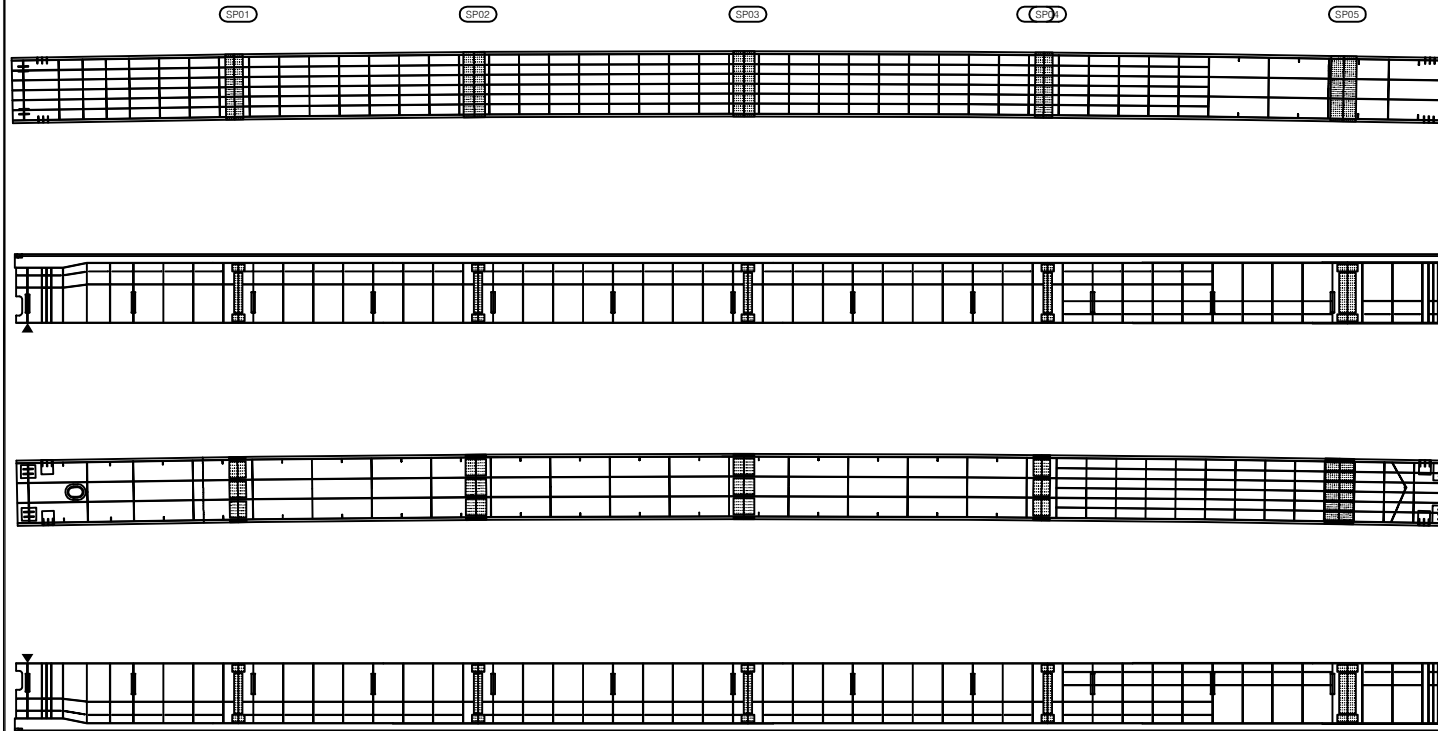


거더내부										
S1G2										
번호	신/구	부재명	손상현황	손상규모						
				폭(mm)	길이(m)	너비(mm)	개소	단위	물량	비고
1										
2										
A1 P1

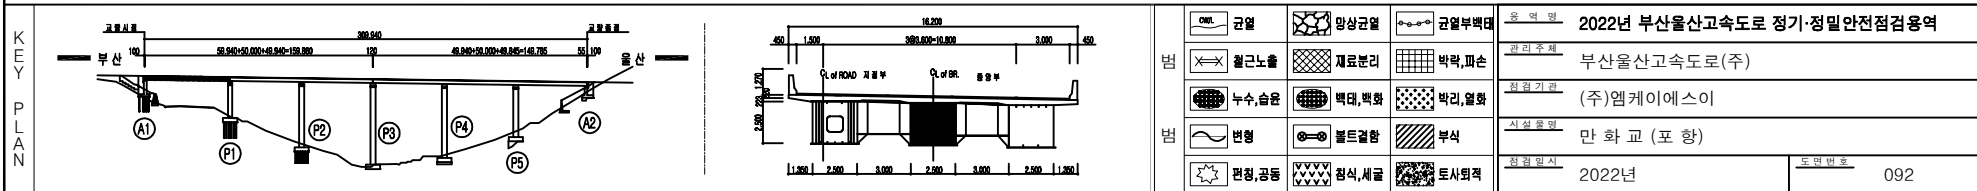



거더내부 - S2 - G2 외관조사망도

손상현황표

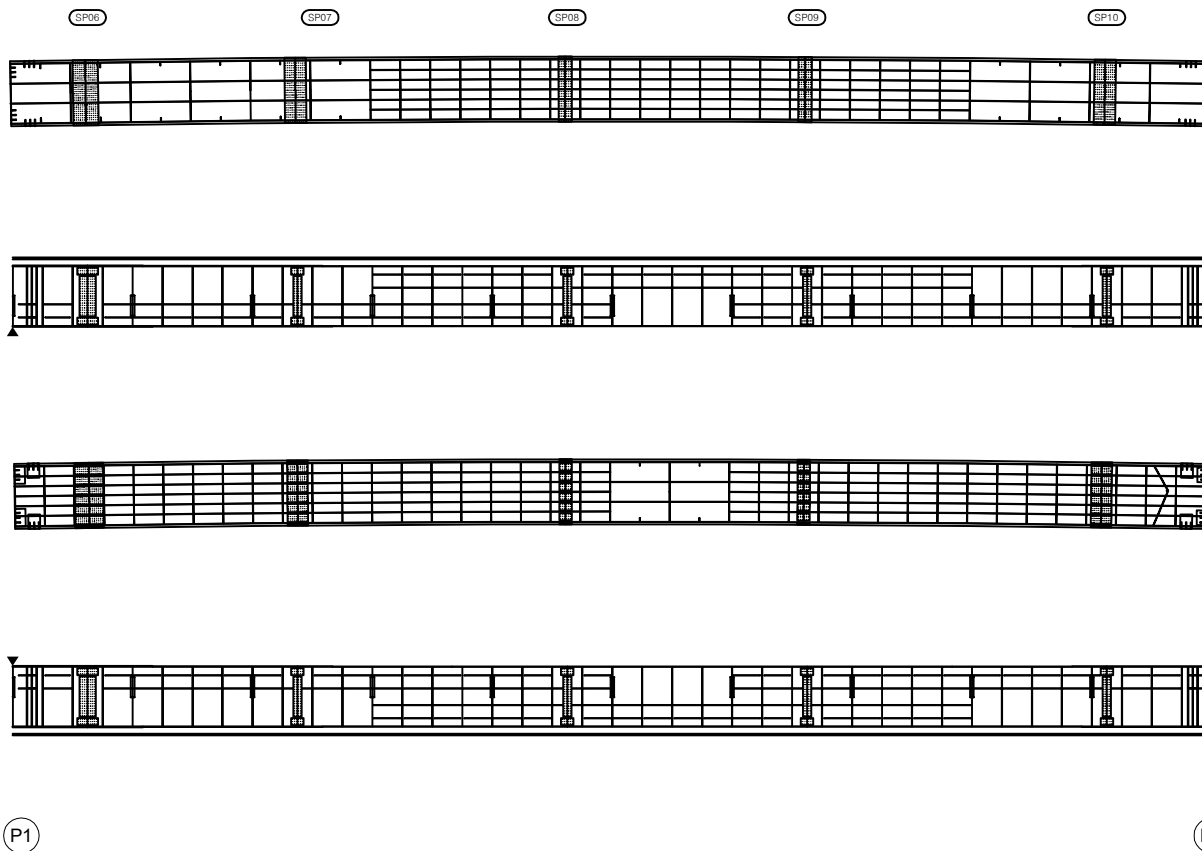

거더내부										
S2G2										
번호	신/구	부재명	손상현황	손상규모						
				폭(mm)	길이(m)	너비(m)	개소	단위	수량	비고
1										
2										

KEY PLAN

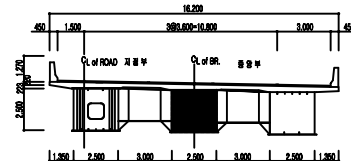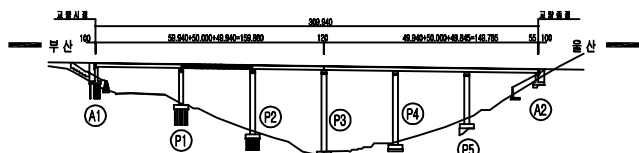

OWL 교열 철근노출 누수, 습윤 변형 편향, 공동	망상교열 재료분리 벽타, 벽화 물트림함 침식, 세굴 교열부벽대 박락, 파손 벽리, 열화 부식 토사원격	용역명 2022년 부산울산고속도로 정기·정밀안전점검용역 관리주체 부산울산고속도로(주) 외위기관 (주)엠케이에스이 시설종류 만화교 (포항) 점검일시 2022년 도면번호 093
--	--	--



거더내부 - S3 - G2 외관조사망도

손상현황표

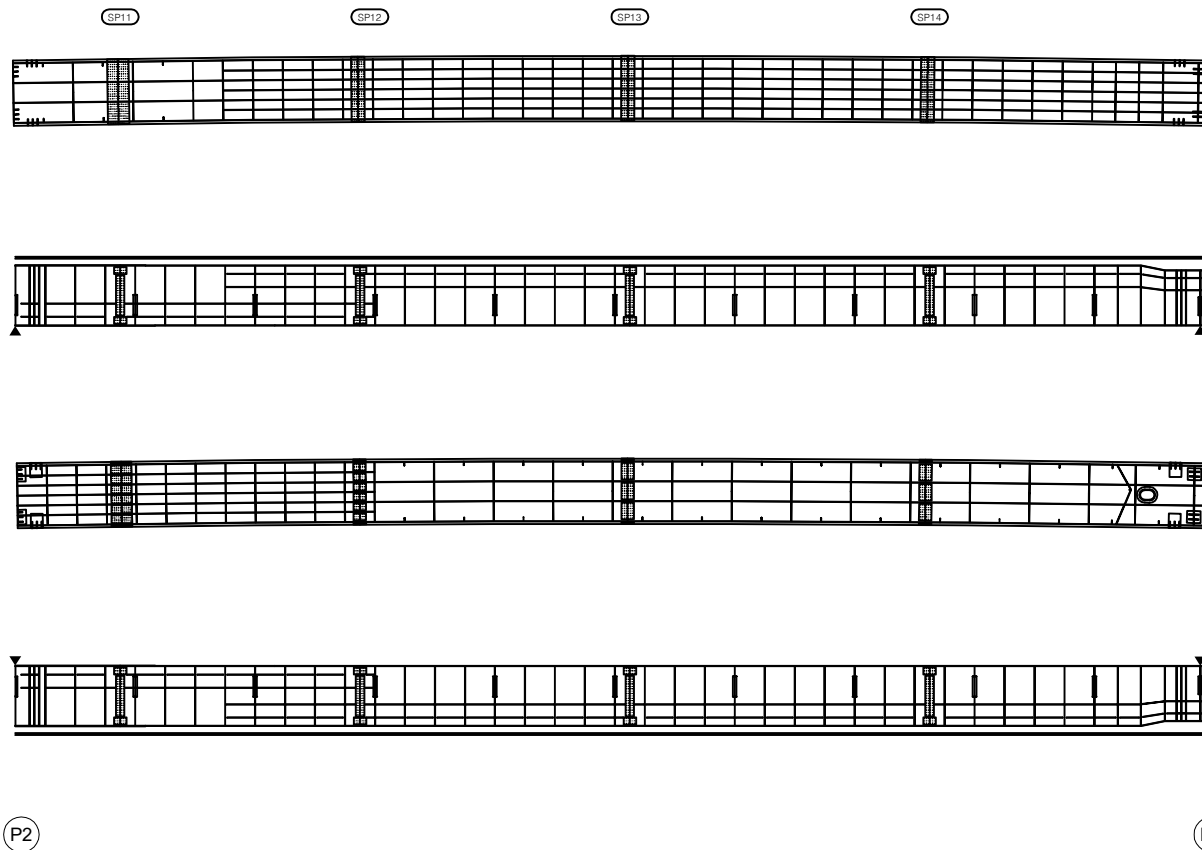

거더내부											
S3G2											
번호	신/구	부재명	손상현황	손상규모							비고
				폭(mm)	길이(m)	너비(m)	개소	단위	물량		
1											
2											

KEY PLAN

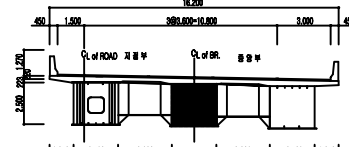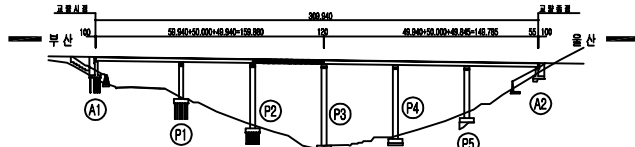

범		균열		망상균열		균열부벽대	용역명	2022년 부산울산고속도로 정기·정밀안전점검용역	
		철근노출		재료분리		박락, 파손	관리주체	부산울산고속도로(주)	
		누수, 습윤		벽대, 벽화		벽리, 열화	외원기관	(주)엠케이에스이	
범		변형		물트림함		부식	시설종류	만 화 교 (포 항)	
		편침, 공동		침식, 세굴		토사원격	점검일시	2022년	도면번호 094

거더내부 - S4 - G2 외관조사망도

손상현황표


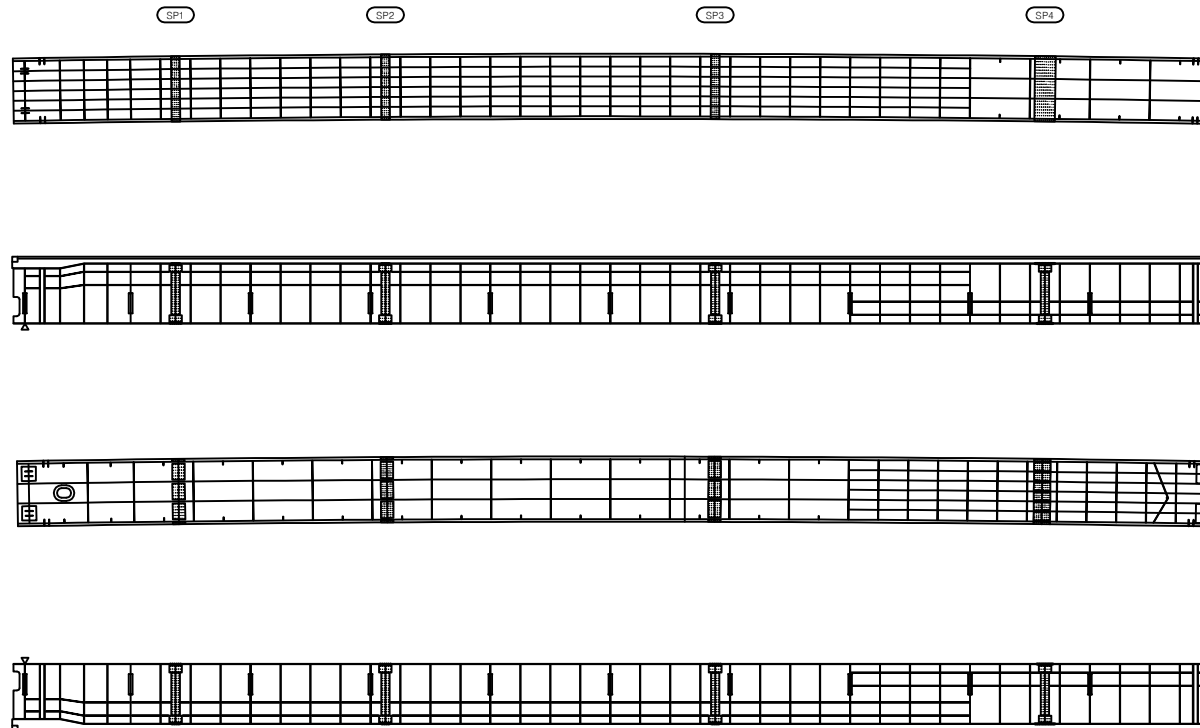


P3

P4

거더내부										
S4G2										
번호	신/구	부재명	손상현황	손상규모						
				폭(mm)	길이(m)	너비(m)	개소	단위	수량	비고
1										
2										

KEY PLAN

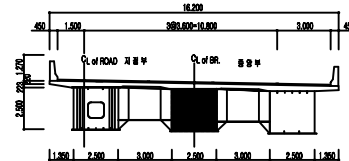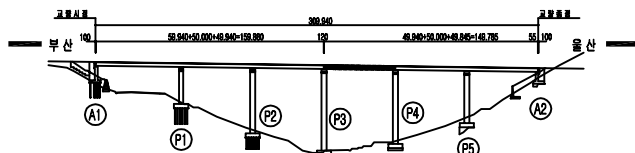

범	교량	양상교량	교량부대	용역명	2022년 부산울산고속도로 정기·정밀안전점검용역	
	철근노출	재료분리	박락, 파손	관리주체	부산울산고속도로(주)	
	누수, 습윤	벽태, 벽화	벽리, 열화	외의기관	(주)엠케이에스이	
	변형	물트림함	부식	시설종류	만화교 (포항)	
범	편경, 공동	침식, 세굴	토사원격	점검일시	2022년	도면번호 095



거더내부 - S5 - G2 외관조사망도

손상현황표

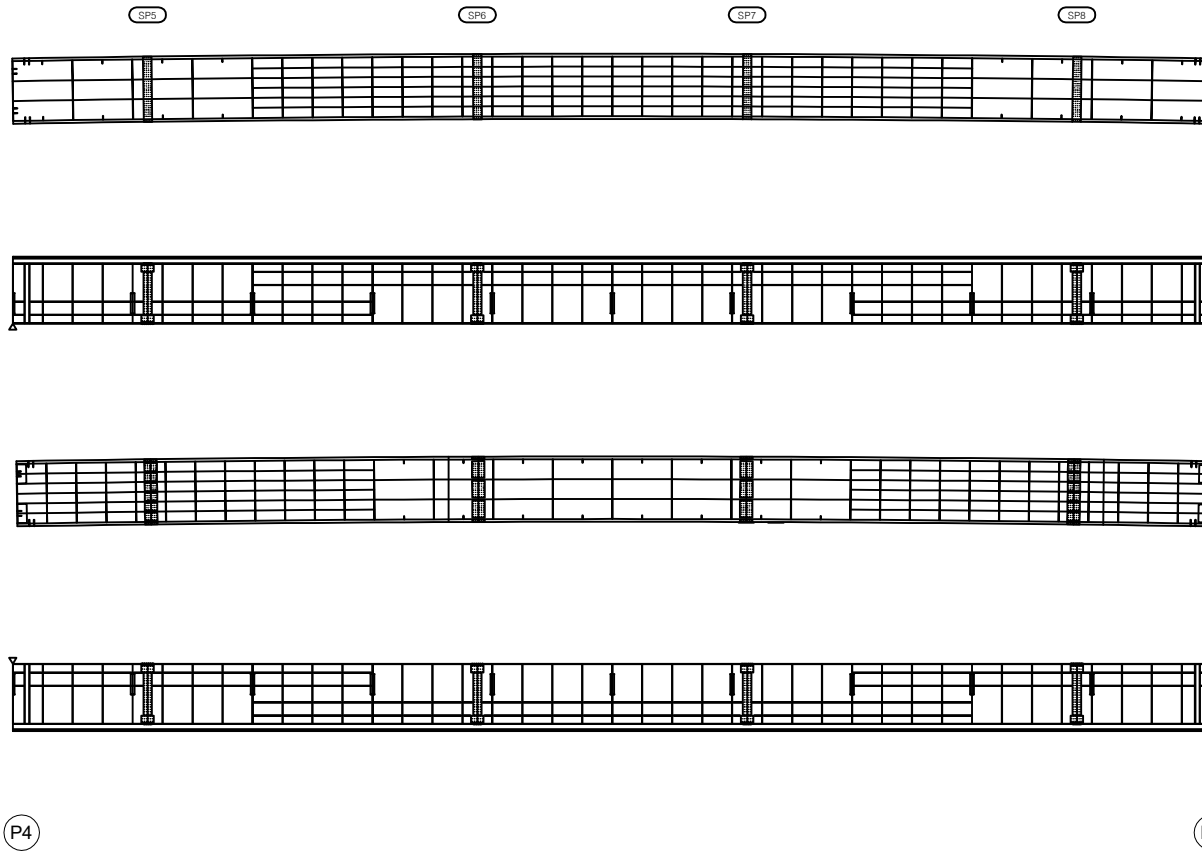

거더내부										
S5G2										
번호	신/구	부재명	손상현황	손상규모						
				폭(m)	길이(m)	너비(m)	개소	단위	수량	비고
1										
2										

KEY PLAN

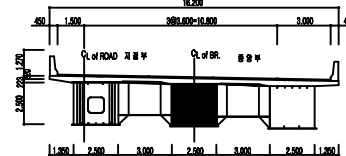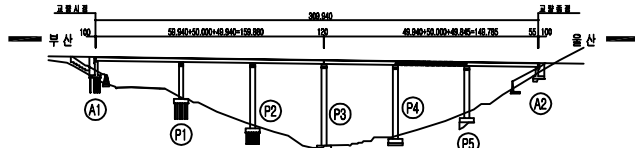

범		교열		망상교열		교열부벽대	용역명	2022년 부산울산고속도로 정기·정밀안전점검용역	
		철근노출		재료분리		박락, 파손	관리주체	부산울산고속도로(주)	
범		누수, 습윤		벽타, 벽화		박리, 열화	외관기관	(주)엠케이에스이	
		변형		물트림함		부식	시설종류	만 화 교 (포 항)	
		편향, 공동		침식, 세굴		토사원격	점검일시	2022년	도면번호



거더내부 - S6 - G2 외관조사망도

손상현황표

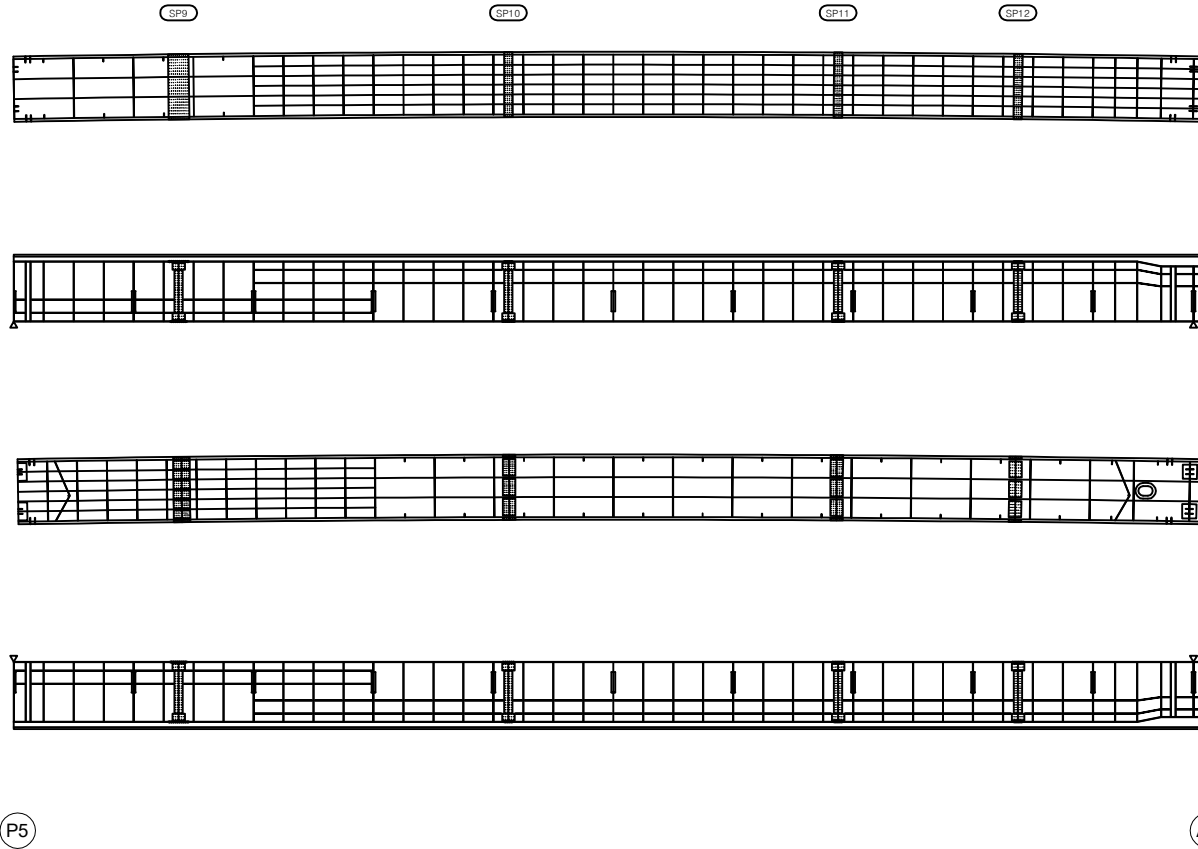

거더내부											
S6G2											
번호	신/구	부재명	손상현황	손상규모							비고
				폭(mm)	길이(m)	너비(m)	개소	단위	물량		
1											
2											

KEY PLAN

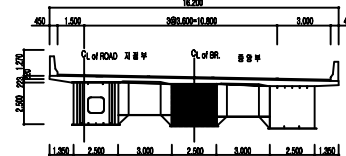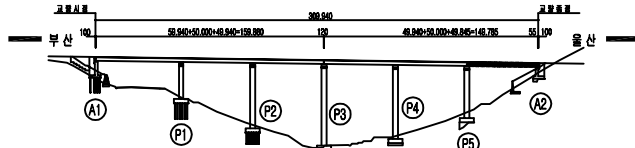

범	OWL	균열	망상균열	균열부백대	용역명	2022년 부산울산고속도로 정기·정밀안전점검용역				
	철근노출	재료분리	박락, 파손		관리주체	부산울산고속도로(주)				
	누수, 습윤	벽대, 벽화	벽리, 열화		외주기관	(주)엠케이에스이				
	변형	물트림함	부식		시설종류	만화교 (포항)				
범	편향, 공동	침식, 세굴	토사원격		점검일시	2022년	도면번호	097		

거더내부 - S1 - G3 외관조사망도



손상현황표

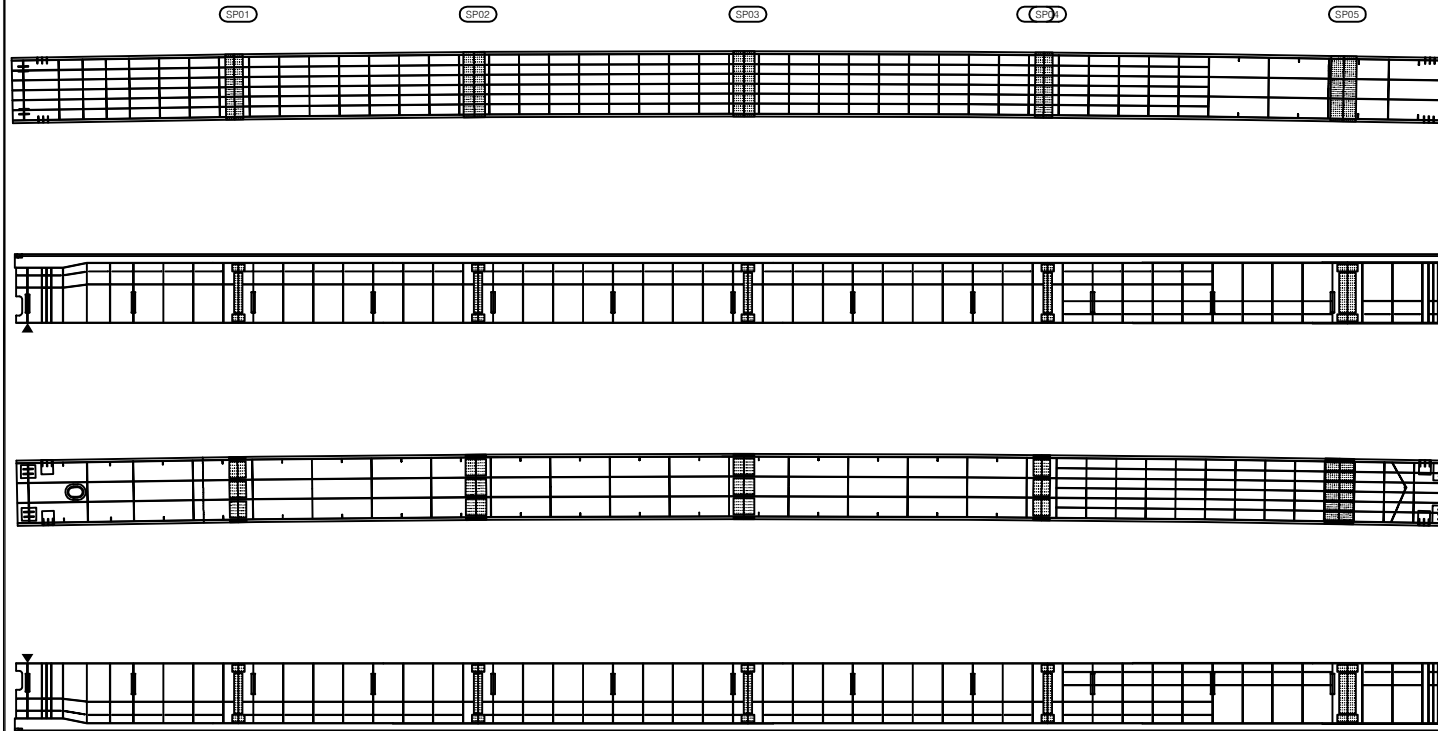


거더내부										
S1G3										
번호	신/구	부재명	손상현황	손상규모						
				폭(mm)	길이(m)	너비(m)	개소	단위	물량	비고
1										
2										
A1


P1

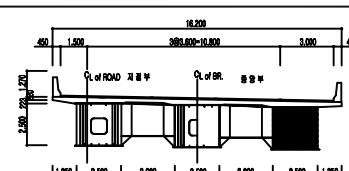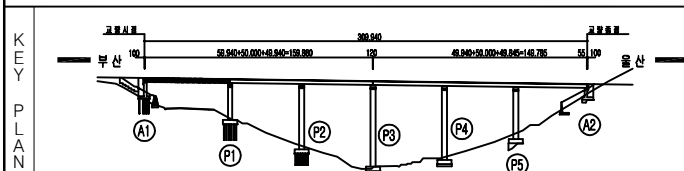

범 범	교열	망상교열	교열부벽대	용역명	2022년 부산울산고속도로 정기·정밀안전점검용역				
	철근노출	재료분리	박락, 파손	관리주체	부산울산고속도로(주)				
	누수, 습윤	벽대, 벽화	벽리, 열화	외위기관	(주)엠케이에스이				
	변형	물트개함	부식	시설종류	만화교 (포항)				
	편경, 공동	침식, 세굴	토사위력	점검일시	2022년		도면번호	098	

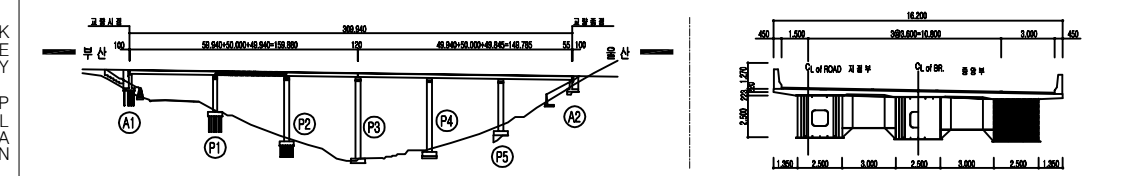


범	 균열	 평상균열	 균열부벽면	유역명	2022년 부산울산고속도로 정기·정밀안전점검용역	
	 불기노출	 재료부리	 박락, 파손	관리주체	부산울산고속도로(주)	
범	 누수, 습윤	 벽대, 벽화	 박리, 열화	협약기관	(주)엠케이에스이	
	 변형	 볼트결함	 부식	시설명	만 화 교 (포 함)	
	 편심, 공동	 침식, 세굴	 토사침적	점검일시	2022년	도면번호 099

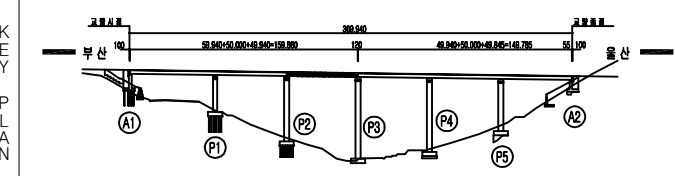

출역명	2022년 부산울산고속도로 정기·정밀안전점검용역	
관리주체	부산울산고속도로(주)	
점검기관	(주)엠케이에스이	
시설물명	만 화 교 (포 향)	
점검일시	2022년	도면번호 100



거더내부 - S4 - G3 외관조사망도

손상현황표

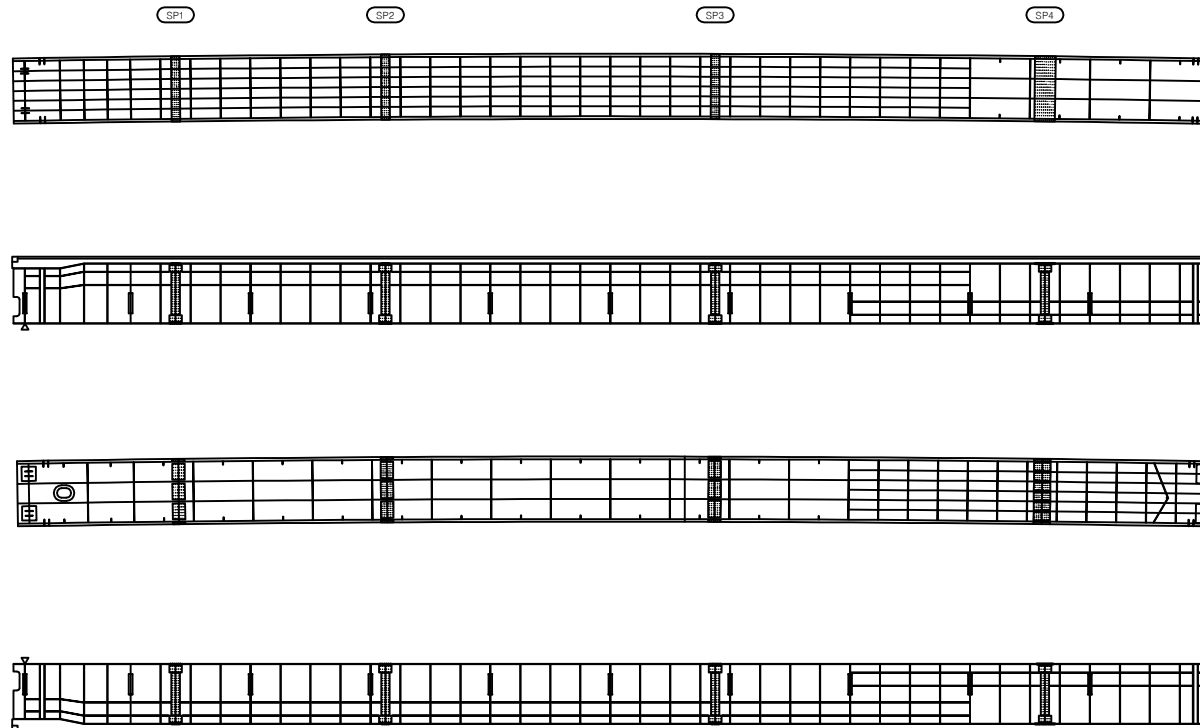

거더내부											
S4G3											
번호	신/구	부재명	손상현황	손상규모							
				폭(mm)	길이(m)	너비(m)	개소	단위	수량	비고	
1											
2											
KEY PLAN

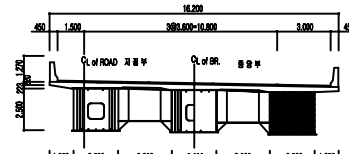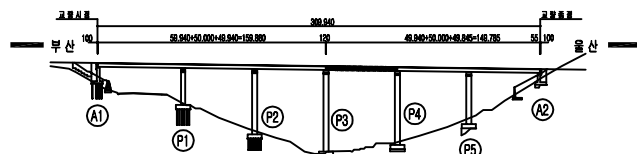

번호	구분	구분명	구분상세	용역명	
				2022년 부산울산고속도로 정기·정밀안전점검용역	
				관리주체	부산울산고속도로(주)
				위탁기관	(주)엠케이에스이
				시설종류	만화교 (포항)
				점검일시	2022년
				도면번호	101

손상 현황 표



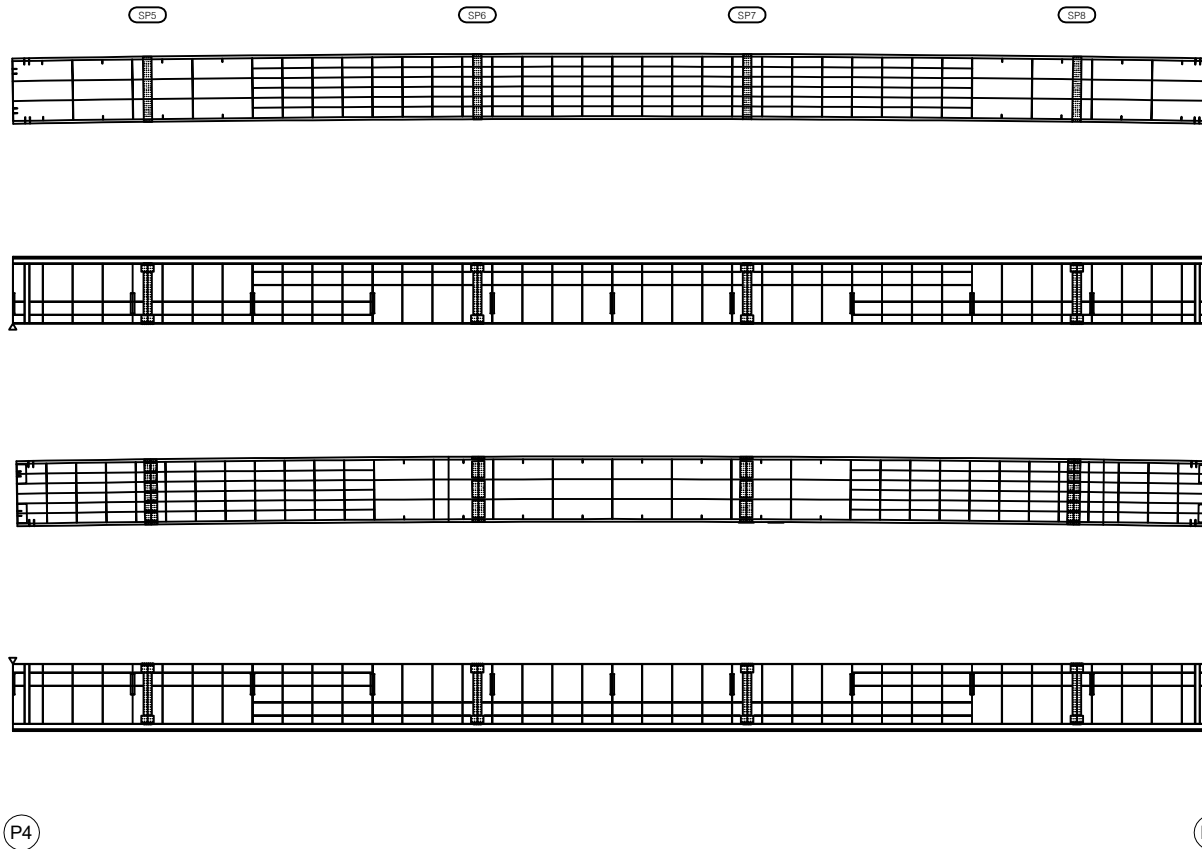
[illegible]

표		도로		양상도로		도로부속	용역명	2022년 부산울산고속도로 정가·정밀안전점검용역	
		철교노출		재료분리		박락, 파손		관리주체	부산울산고속도로(주)
표		누수, 습윤		깨짐, 뒹침		박리, 열충	최원가	(주)엠케이에스이	
		변형		물길결함		부식	시설유형	만 화 교 (포 항)	
		편경, 공동		침식, 세굴		토사하천	최종일시	2022년	도면번호



거더내부 - S6 - G3 외관조사망도

손상현황표

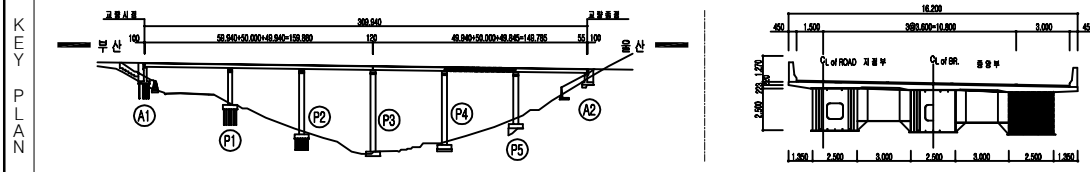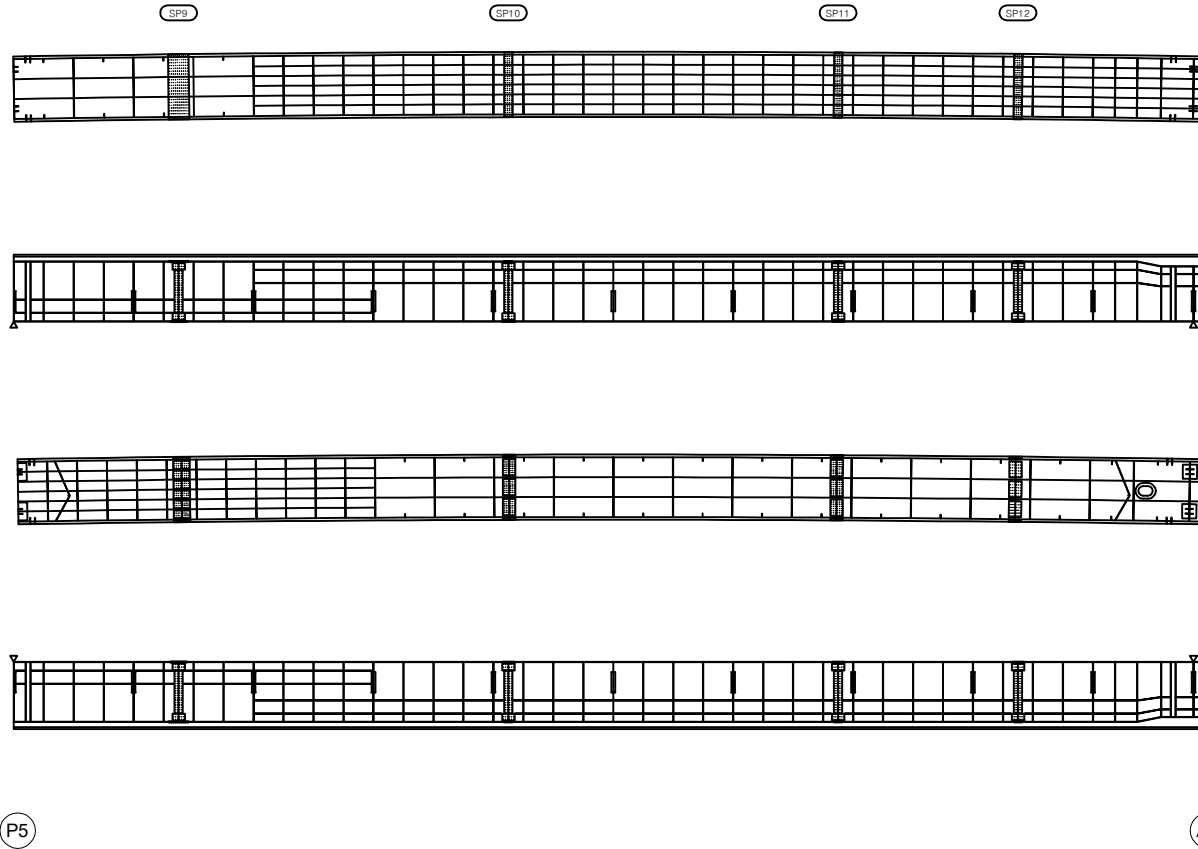





거더내부										
S6G3										
번호	신/구	부재명	손상현황	손상규모						
				폭(m)	길이(m)	너비(m)	개소	단위	수량	비고
1										
2										
KEY PLAN

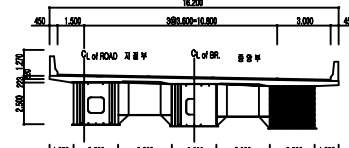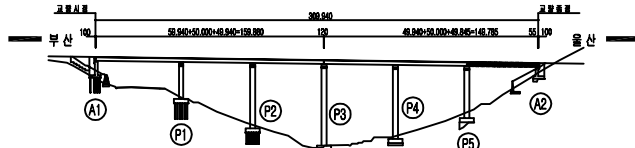

범	교량	상상교량	교량부속	용역명	2022년 부산울산고속도로 정기·정밀안전점검용역	
	철근노출	재료분리	박락, 파손	관리주체	부산울산고속도로(주)	
	누수, 습윤	벽대, 벽화	벽리, 열화	외주기관	(주)엠케이에스이	
	변형	물트림함	부식	시설종류	만화교 (포항)	
범	편향, 공동	침식, 세굴	토사원격	점검일시	2022년	도면번호 103

  손 상 현 황 표

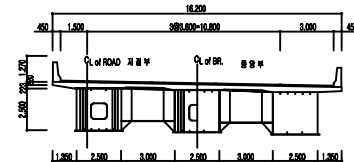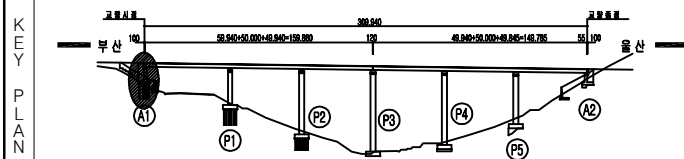
[illegible]

범	 교설	 양상교설	 교설부적합	용역명	2022년 부산상산고속도로 정기·정밀안전점검용역	
	 절근노출	 재료분리	 박락, 파손	관리주체	부산상산고속도로(주)	
범	 누수, 습윤	 백대, 백층	 박리, 열침	점검기관	(주)엠케이에스이	
	 변형	 불트름합	 부식	시설명	만 화 교 (포 향)	
	 편심, 공동	 침식, 세굴	 토사회락	점검일시	2022년	도면번호

교대 - A2 외관조사망도

손상현황표


상면

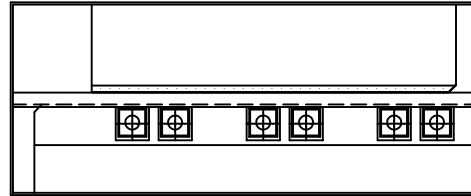

좌측면



전면

우측면

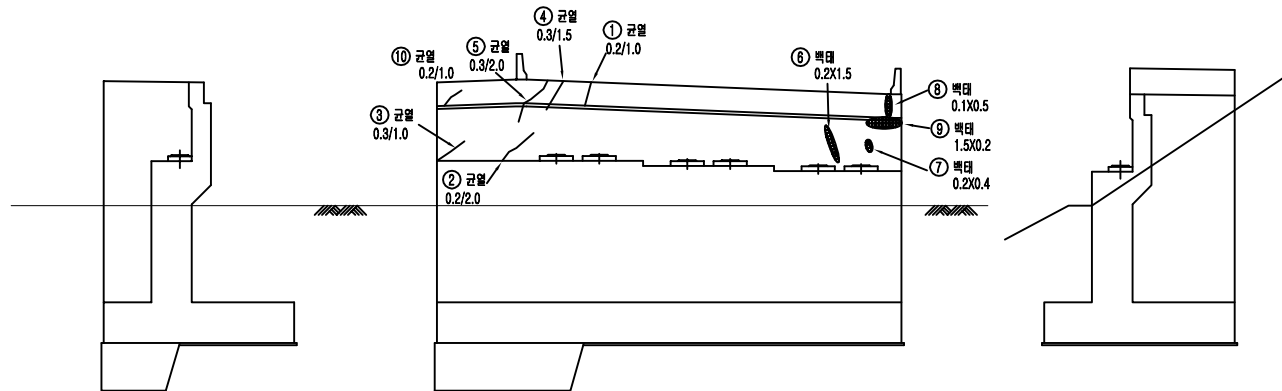

교대										
A2										
번호	신/구	부재명	손상현황	손상규모						비고
				폭(mm)	길이(m)	너비(m)	개수	단위	수량	
1	구	옹벽	균열	0.2	1.0		1	m	1.00	
2	구	옹벽	균열	0.2	2.0		1	m	2.00	
3	구	옹벽	균열	0.3	1.0		1	m	1.00	
4	구	옹벽	균열	0.3	1.5		1	m	1.50	
5	구	옹벽	균열	0.3	2.0		1	m	2.00	
6	구	옹벽	벽태		0.2	1.5	1	m ²	0.30	
7	구	옹벽	벽태		0.2	0.4	1	m ²	0.08	
8	구	옹벽	벽태		0.1	0.5	1	m ²	0.05	
9	구	옹벽	벽태		0.2	1.5	1	m ²	0.30	
10	신	옹벽	균열	0.2	1		1	m	1.00	
11										
12										


KEY PLAN

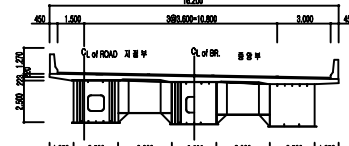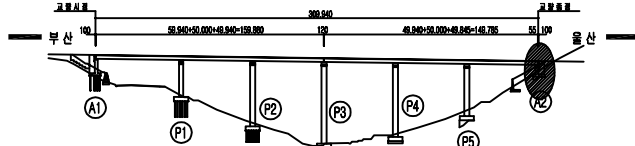

범	 균열	 망상균열	 균열부벽대	<u>용역명</u>	2022년 부산울산고속도로 정기·정밀안전점검용역	
	 철근노출	 재료분리	 박락, 파손	<u>관리주체</u>	부산울산고속도로(주)	
범	 누수, 습윤	 벽태, 벽화	 벽리, 열화	<u>최종기관</u>	(주)엠케이에스이	
	 변형	 물트개함	 부식	<u>시설종류</u>	만 화 교 (포 항)	
	 편경, 공동	 침식, 세굴	 토사원격	<u>점검일시</u>	2022년	<u>도면번호</u>

손 상 현 황 표



교각
P1

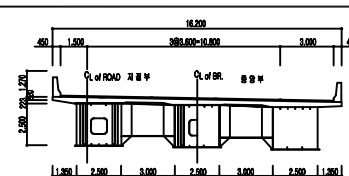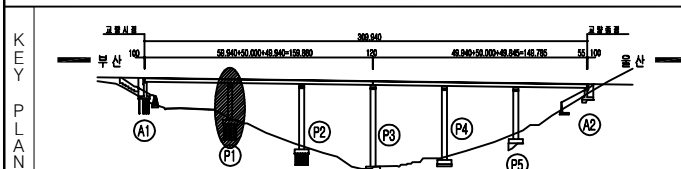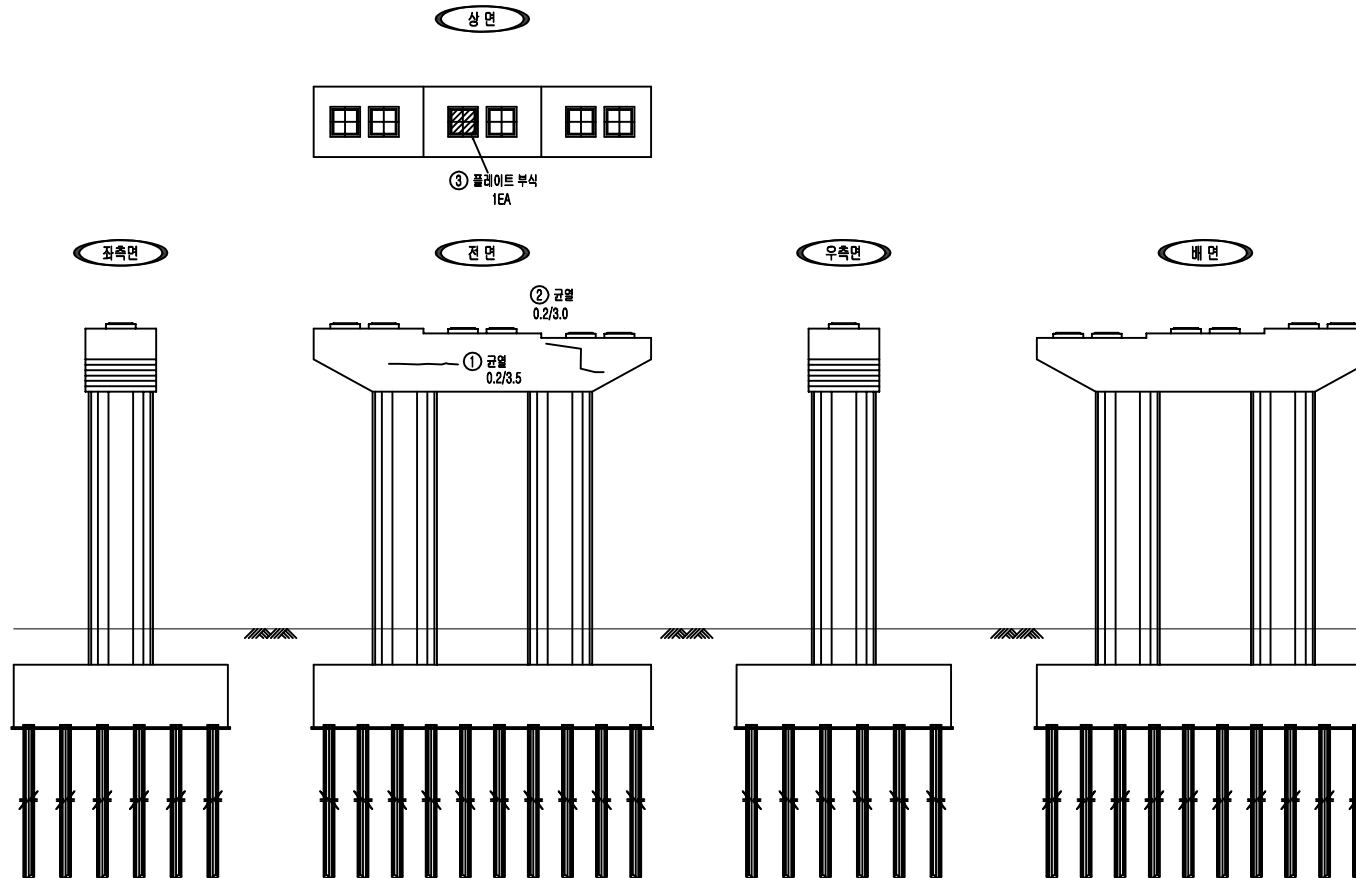[illegible]




교각 - P2 외관조사망도

손상현황표

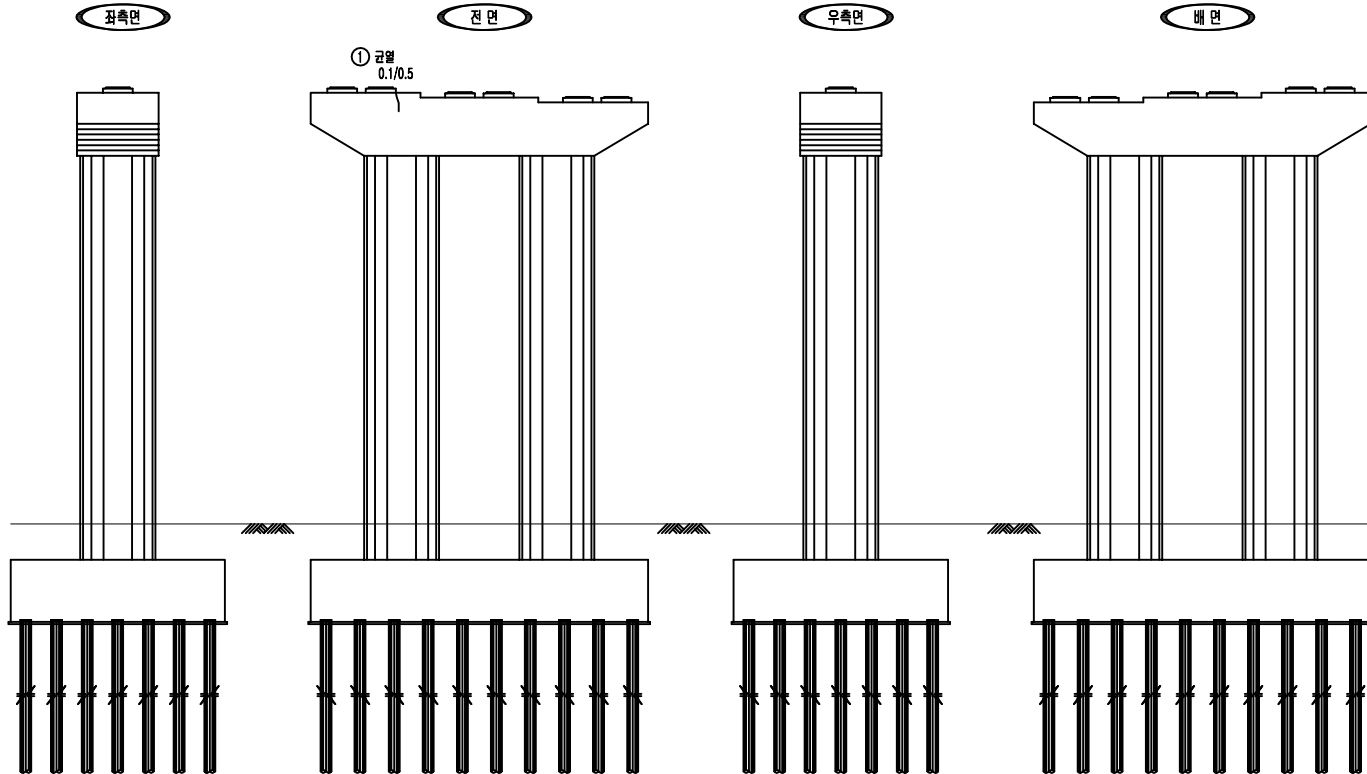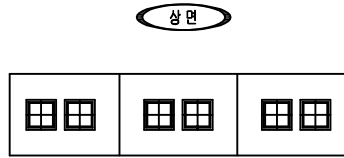

교각										
P2										
번호	신/구	부재명	손상현황	손상규모						비고
				폭(mm)	길이(m)	너비(m)	개소	단위	수량	
1	신	교명	균열	0.1	0.5		1	m	0.50	
2										
3										

KEY PLAN

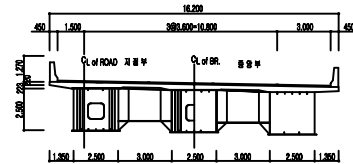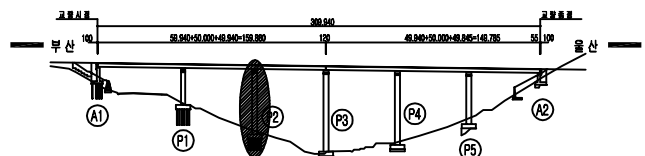

교명	상면	교명부	영역명	2022년 부산울산고속도로 정기·정밀안전점검영역
철근노출	재료분리	박락, 파손	관리주체	부산울산고속도로(주)
누수, 습윤	벽타, 벽화	벽리, 열화	외의기관	(주)엠케이에스이
변형	물트거림	부식	시설종류	만화교 (포항)
편향, 공동	침식, 세굴	토사원격	점검일시	2022년
			도면번호	107

교각 - P3 외관조사망도

손상현황표

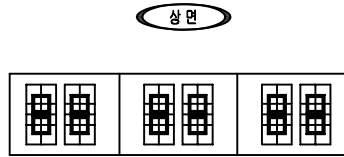


좌측면

전면



우측면

배면

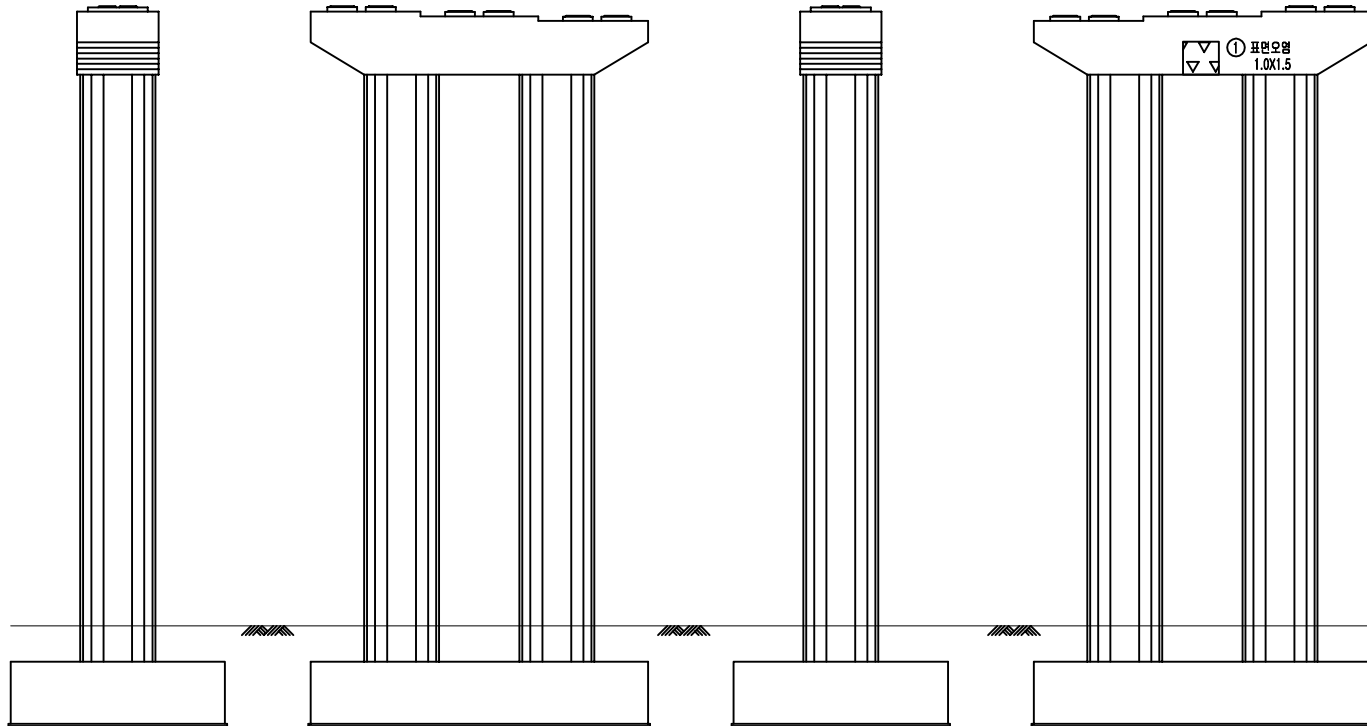

교각										
P3										
번호	신/구	부재명	손상현황	손상규모						
				폭(mm)	길이(m)	너비(m)	개소	단위	수량	비고
1	신	교명	표면오염		1.0	1.5		㎡	1.50	
2										
3										

KEY PLAN

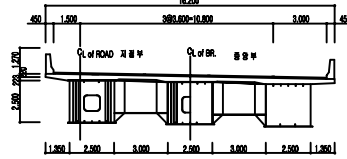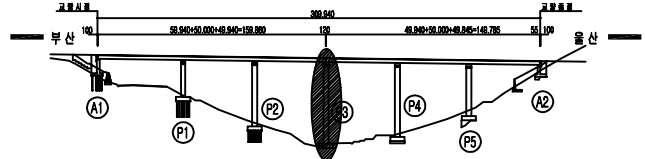

교명	교종	상상교명	교종부대	용역명	2022년 부산울산고속도로 정기·정밀안전점검용역	
철근노출	누수, 습윤	재료분리	벽박, 파손	관리주체	부산울산고속도로(주)	
변형	문턱, 균열	벽타, 벽화	벽리, 열화	최종기관	(주)엠케이에스이	
편향, 공동	침식, 세굴	부식	토사침적	시설종류	만화교 (포항)	
				점검일시	2022년	도면번호 108

교각 - P4 외관조사망도

손상현황표




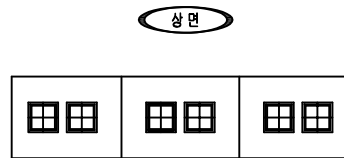


좌측면

진면



우측면

배면

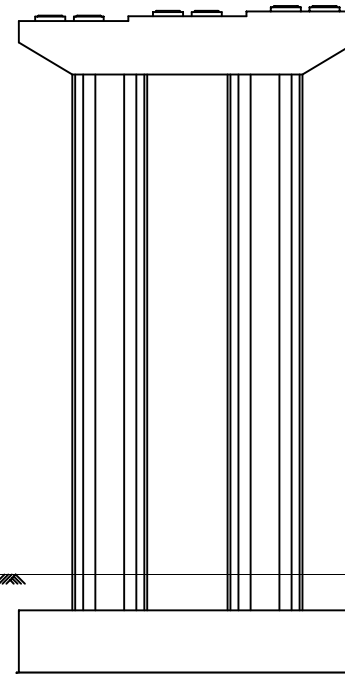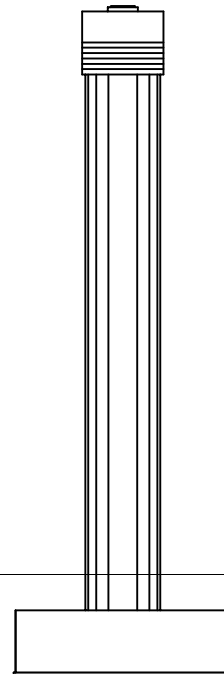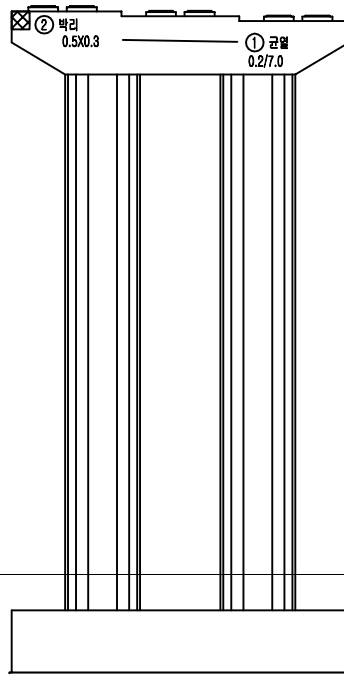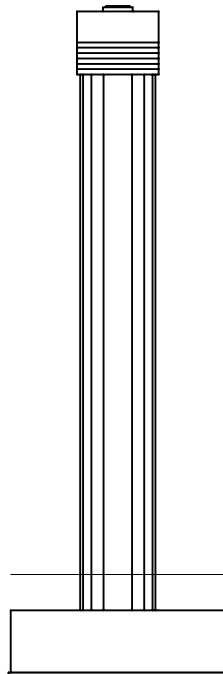

교각										
P4										
번호	신/구	부재명	손상현황	손상규모						비고
				폭(mm)	길이(m)	너비(m)	개소	단위	수량	
1	구	교평	균열	0.2	7.0		1	m	7.00	
2	신	교평	박리	0.5	0.3		1	m²	0.15	
3										
4										
KEY PLAN

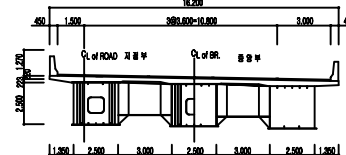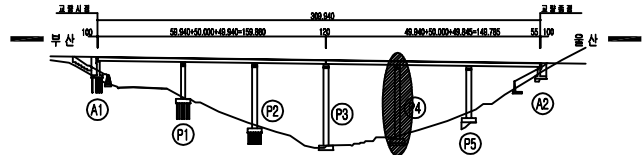

교각	양상교각	교각부	영역명	2022년 부산울산고속도로 정기·정밀안전점검영역
철근노출	재료분리	박리, 파손	관리주체	부산울산고속도로(주)
누수, 습윤	벽타, 벽화	박리, 열화	위탁기관	(주)엠케이에스이
변형	물트림	부식	시설종류	만화교 (포항)
편상, 공동	침식, 세굴	토사위락	점검일시	2022년
			도면번호	109

교각 - P5 외관조사망도

손상현황표

교각									
P5									
번호	신/구	부재명	손상현황	손상규모					비고
				폭(mm)	길이(m)	너비(m)	개소	단위	
1	구	교평	균열	0.2	0.8		2	m	1.80
2	신	교평	균열	0.3	10.0		1	m	10.00
3	신	교평	균열	0.2	0.5		1	m	0.50
4									
5									
