


I D : 울산JCT2교(부산) - 바닥판상면(S1)

손 상 물 량 표

교면포장

S1


번호	신/구	부재명	손 상 현 황	손 상 규 모					비고
				폭(mm)	길이(m)	너비(m)	단위	개소	
1	구	방호벽	균열	0.2	1.3		m	1	1.30
2	구	포장	LMC균열		2.0		m	1	2.00
3	구	포장	LMC균열		2.0		m	1	2.00
4	신	방호벽	년간 연결부 이격				EA	1	1.00
5	신	방호벽	보수부 재균열	0.2	1.2		m	2	2.40
6	신	포장	LMC균열		2.0		m	1	2.00
7	신	포장	LMC균열		2.0		m	1	2.00
8									
9									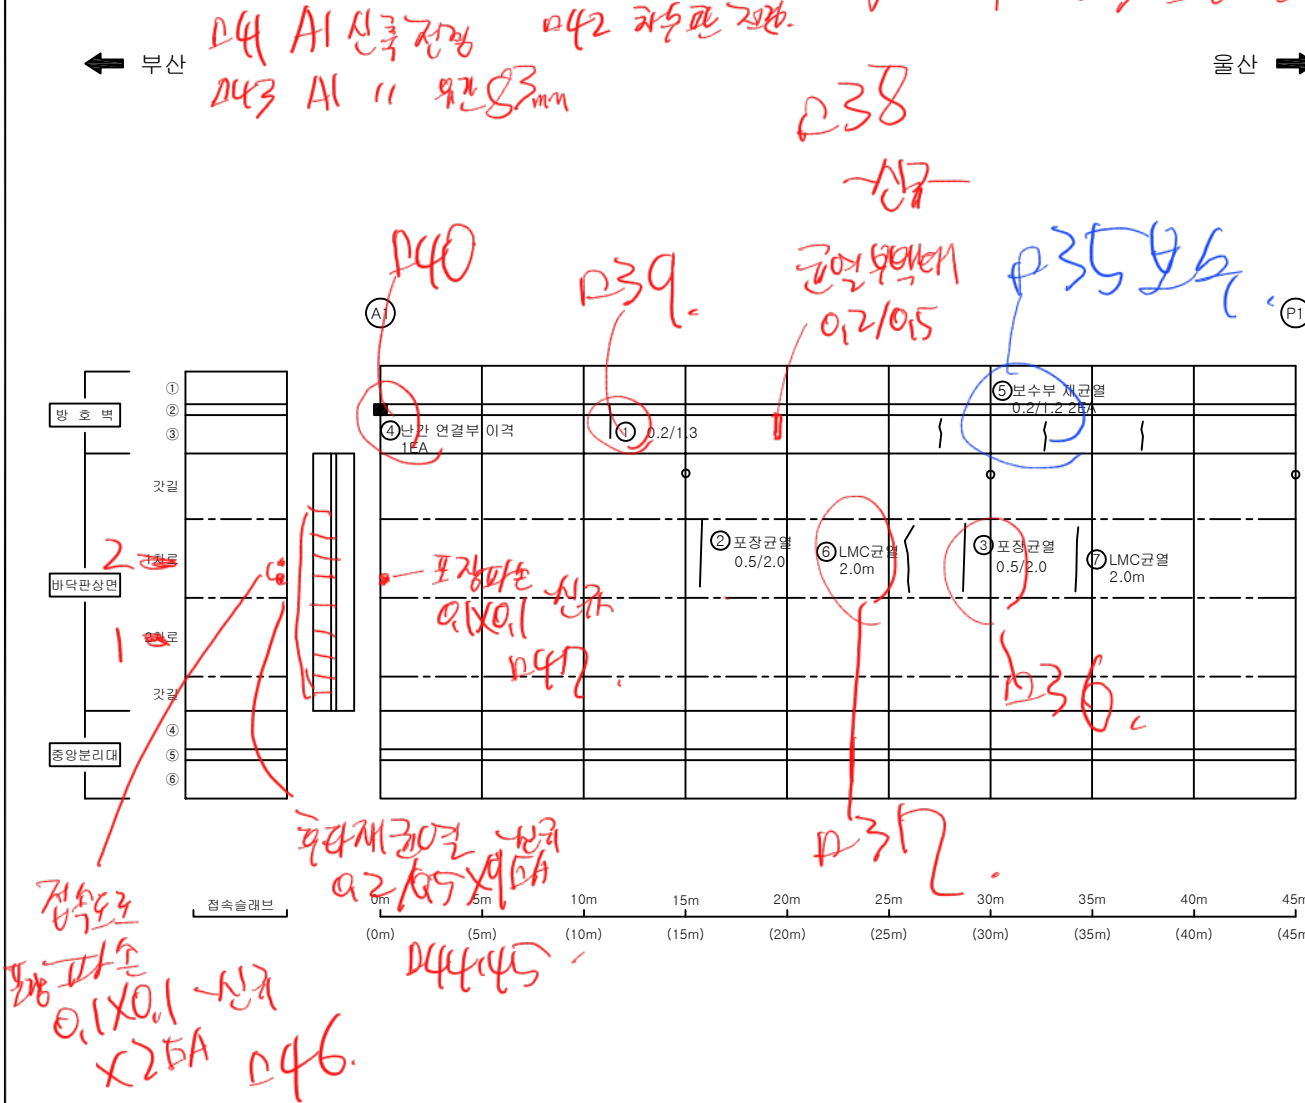
KEY
PLAN
P



SECTION
TOP

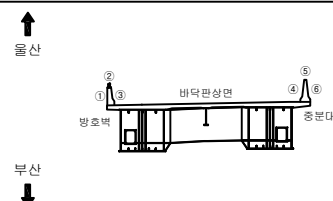

범
례


균열	균열백태	기타
방상균열	백태	철근탐사
재료분리	부식	탄산화시험
철근노출	파손	균열심도
박리, 박락	뒤적	균열상도

용역명	2022년 부산울산고속도로 정기·정밀안전점검용역
조사일시	2022
책임기술자	박윤국
도면번호	001

I D : 울산JCT2교(부산) - 바닥판상면(S2)

← 부산

울산 →

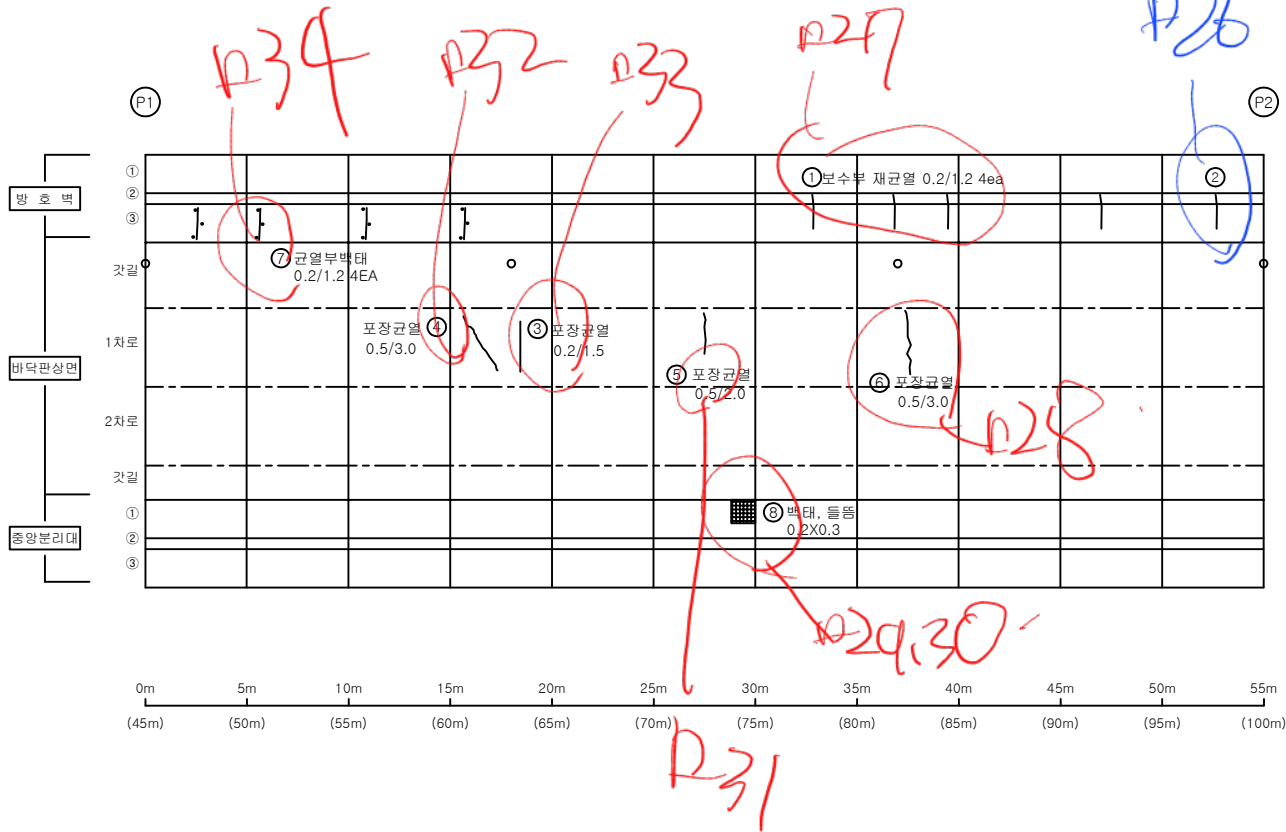

손 상 물 량 표

교면포장


S2

번호	신/구	부재명	손 상 현 황	손 상 규 모					비고
				폭(mm)	깊이(mm)	너비(m)	단위	개소	
1	구	방호벽	보수부 재균열	0.2	1.2		m	4	4.80
2	구	방호벽	균열	0.2	1.1		m	1	1.10
3	구	포장	LMC균열		1.5		m	1	1.50
4	구	포장	LMC균열		3.0		m	1	3.00
5	구	포장	LMC균열		2.0		m	1	2.00
6	구	포장	LMC균열		3.0		m	1	3.00
7	신	방호벽	균열 부백태	0.2	1.2		m	4	4.80
8	신	방호벽	백태, 들뜸		0.2	0.3	m	1	0.06
9									
10									
KEY
PLAN




SECTION

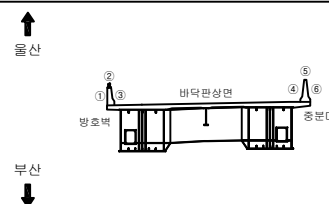

범
례

용역명 2022년 부산울산고속도로 정기·정밀안전점검용역	
조사일시	2022
책임기술자	박 윤 국
도면번호	002

I D : 울산JCT2교(부산) - 바닥판상면(S3)

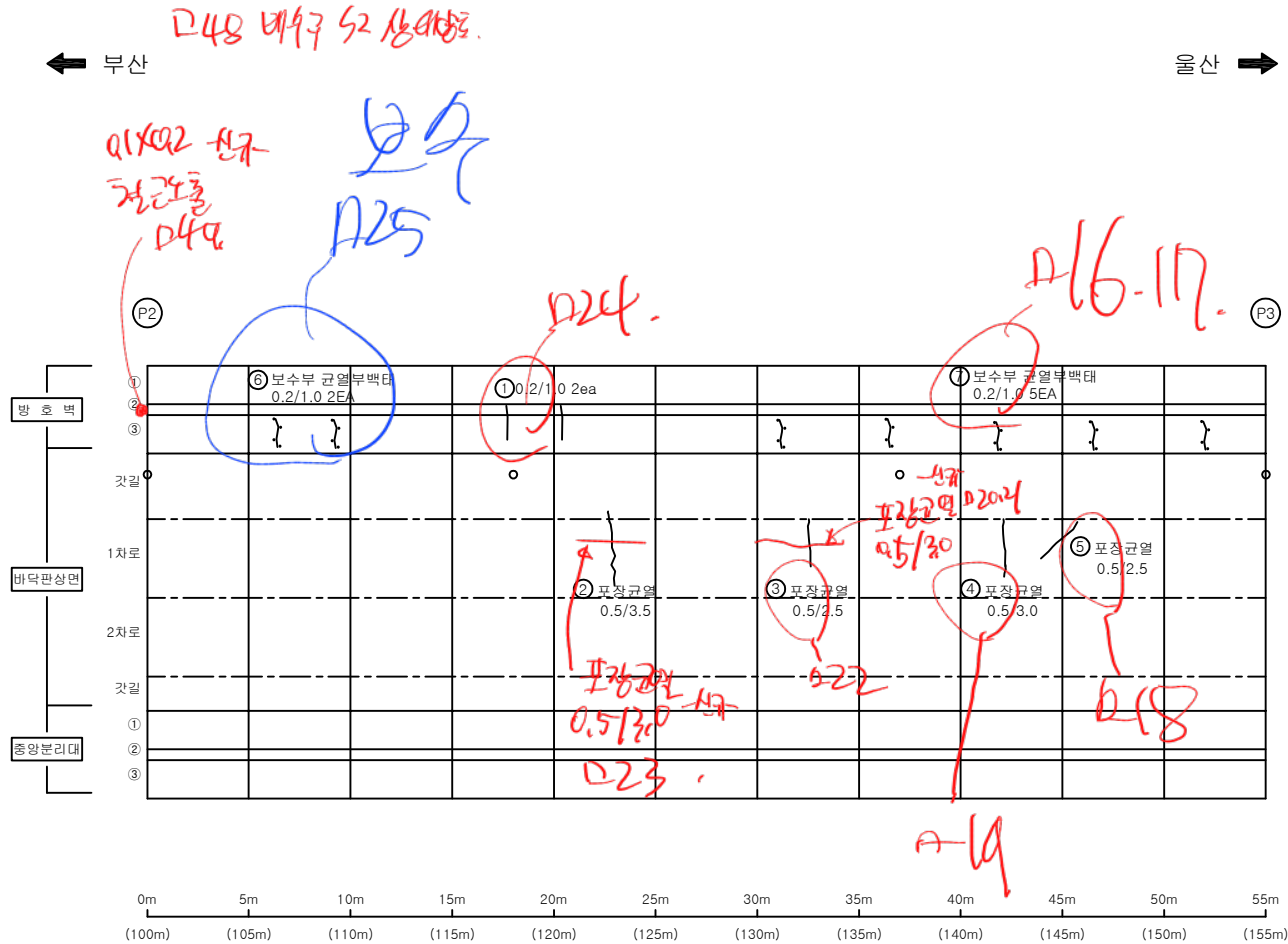

손상물량표

교면포장


S3

번호	신/구	부재명	손상현황	손상규모					비고
				폭(mm)	길이(mm)	너비(m)	단위	개소	
1	구	방호벽	보수부 재균열	0.2	1.0		m	2	2.00
2	구	포장	LMC균열		3.5		m	1	3.50
3	구	포장	LMC균열		2.5		m	1	2.50
4	구	포장	LMC균열		3.0		m	1	3.00
5	구	포장	LMC균열		2.5		m	1	2.50
6	신	방호벽	보수부 균열부백태	0.2	1.0		m	2	2.00
7	신	방호벽	보수부 균열부백태	0.2	1.0		m	5	5.00
8									
9									
KEY
PLAN
P



SECTION
TOP

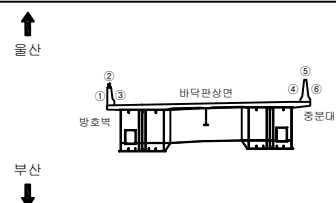

범
례

□ 균열	□ 균열백태	□ 기타
□ 망상균열	□ 백태	□ 철근탐사
□ 재료분리	□ 부식	□ 탄산화시험
□ 철근노출	□ 파손	□ 균열심도
□ 박리, 박락	□ 퇴적	□ 균열심도

용역명	2022년 부산울산고속도로 정기·정밀안전점검용역
조사일시	2022
책임기술자	박윤국
도면번호	003

I D : 울산JCT2교(부산) - 바닥판상면(S4)

← 부산


21~5 전경

26 선형 A2 전경

27 " A2 구간 14t 30mm.

A15 굴절차점점

→ 울산

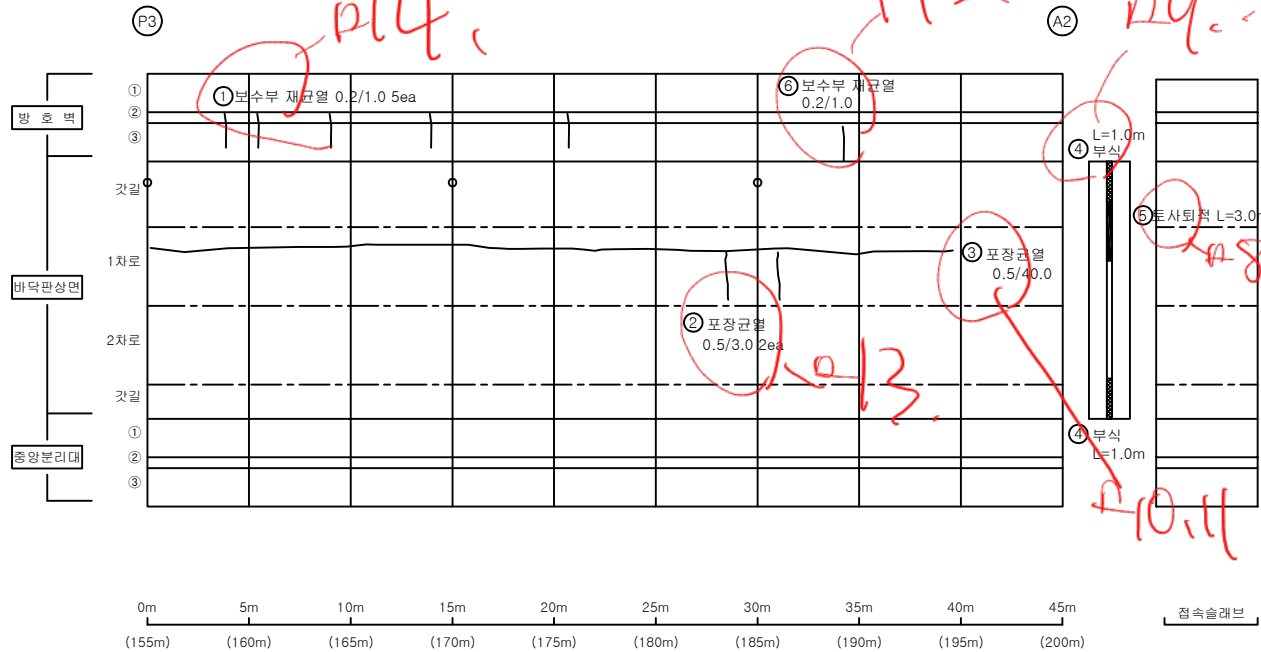

손 상 물 량 표

교면포장


S4

번호	신/구	부재명	손 상 현 황	손 상 규 모					비고
				폭(mm)	길이(mm)	너비(m)	단위	개소	
1	구	방호벽	보수부 재균열	0.2	1.0		m	5	5.00
2	구	포장	LMC균열		3.0		m	2	6.00
3	구	포장	LMC균열		40.0		m	1	40.00
4	구	선속이음	본체부식		1.0		m	2	2.00
5	구	선속이음	유간토서딕적		3.0		m	1	3.00
6	신	방호벽	보수부 재균열	0.2	1.0		m	1	1.00
7									
8									
KEY
PLAN
AP



SECTION
TOP

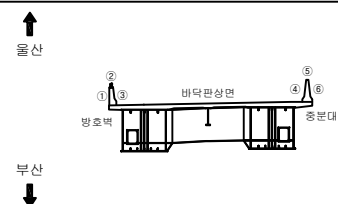


범
례

용역명	2022년 부산울산고속도로 정기·정밀안전점검용역
조사일시	2022
책임기술자	박 윤 국
도면번호	004

I D : 울산JCT2교(울산) - 바닥판하면(S1)

← 부산

울산 →

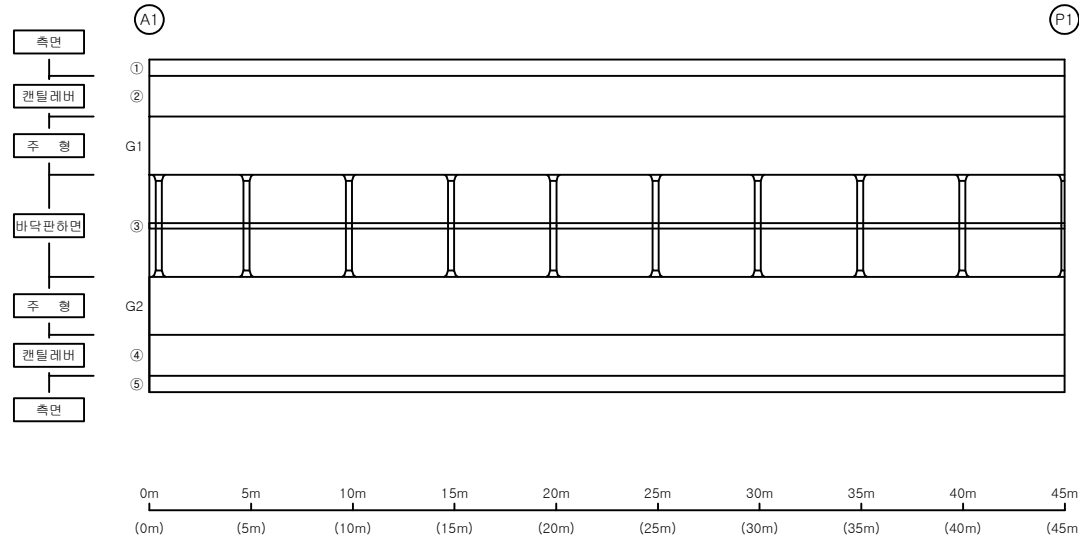

손상물량표

바닥판


S1

번호	신/구	부재명	손상 현황	손상 규모						비고
				폭(mm)	길이(m)	너비(m)	단위	개소	물량	
1										
2										
KEY
PLAN



SECTION

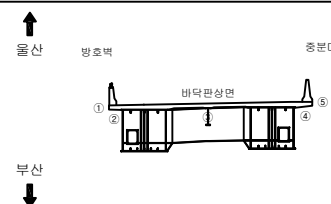

범례


균열	균열백태	기타
망상균열	백태	철근탐사
재료분리	부식	탄산화시험
철근노출	파손	균열심도
박리, 박락	뒤적	균열심도

용역명	2022년 부산울산고속도로 정기·정밀안전점검용역
조사일시	2022
책임기술자	박윤국
도면번호	005

I D : 울산JCT2교(울산) - 바닥판하면(S2)

← 부산

울산 →

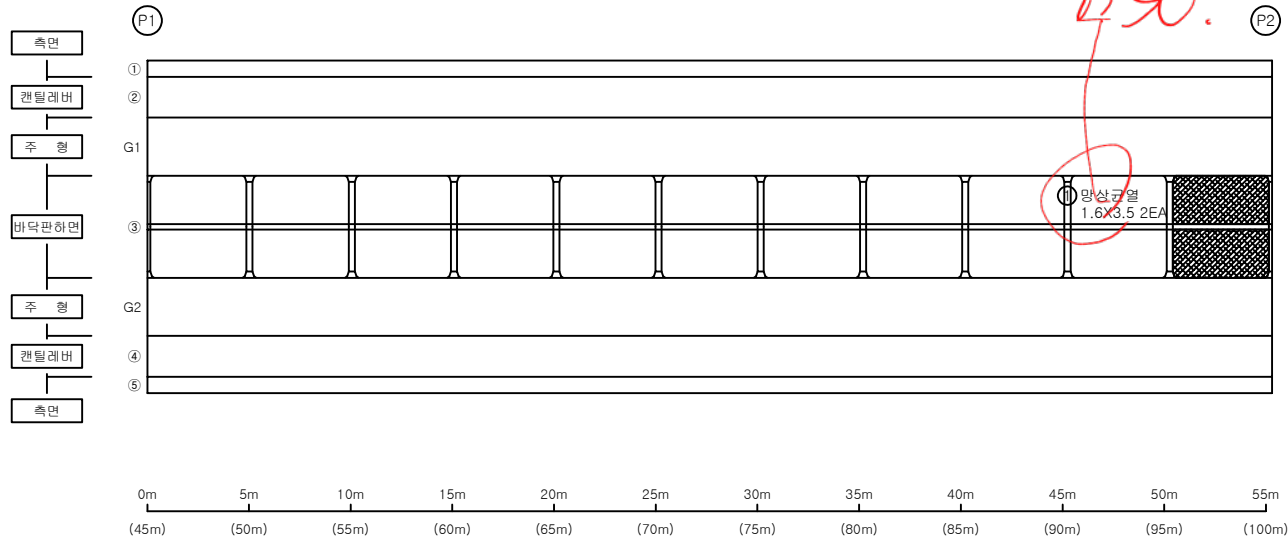

손상물량표

바닥판


S2

번호	신/구	부재명	손상현황	손상규모						비고
				폭(mm)	길이(mm)	너비(m)	단위	개소	물량	
1	신	바닥판	망상균열		1,6	3,5	m ²	2	11,20	
2										
3										
KEY
PLAN



SECTION

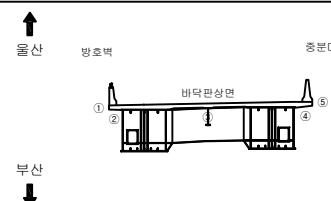

범례

균열	균열백태	기타
망상균열	백태	철근탐사
재료분리	부식	탄산화시험
철근노출	파손	균열심도
박리, 박락	뒤적	균열상도


용역명	2022년 부산울산고속도로 정기·정밀안전점검용역
조사일시	2022
책임기술자	박윤국
도면번호	006

I D : 울산JCT2교(울산) - 바닥판하면(S3)

← 부산

051 ~ 56 전경 P1~P3

울산 →

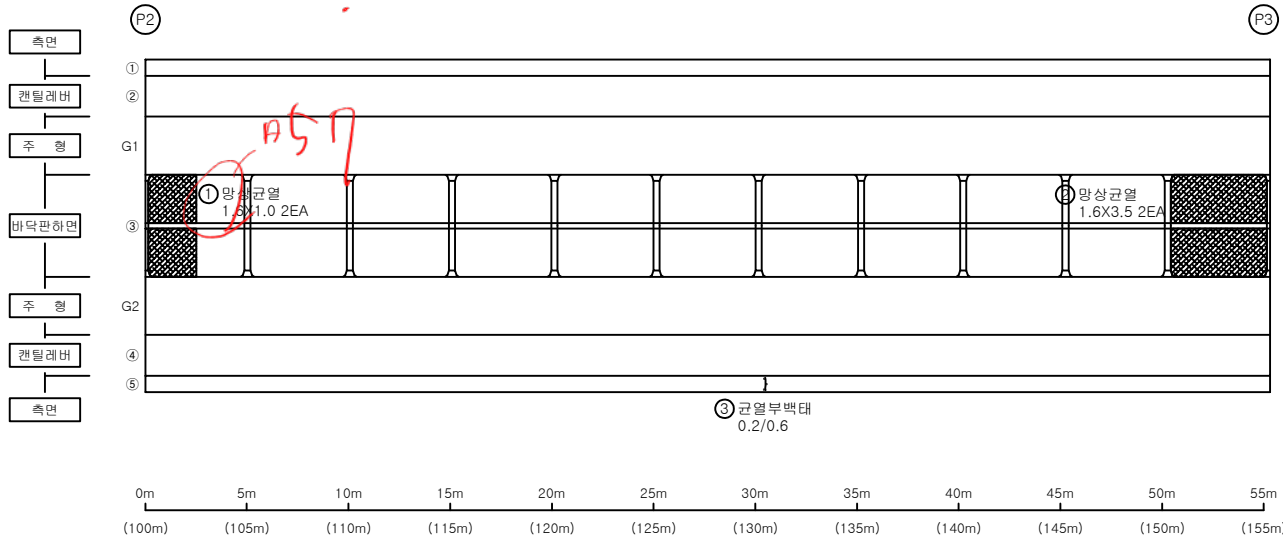

손상물량표

바닥판


S3

번호	신/구	부재명	손상현황	손상규모					비고
				폭(mm)	길이(mm)	너비(m)	단위	개소	
1	신	바닥판	망상균열		1,6	1,0	m ²	2	3.20
2	신	바닥판	망상균열		1,6	3,5	m ²	2	11.20
3	신	바닥판	균열부백태	0,2	0,6		m	1	0.60
4									
5									
KEY
PLAN



SECTION

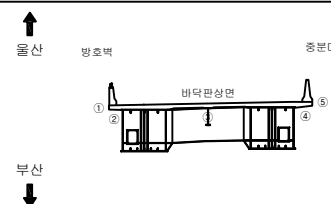

범례


균열	균열백태	기타
망상균열	백태	철근탐사
재료분리	부식	탄산화시험
철근노출	파손	균열심도
박리, 박락	뒤적	균열상도

용역명	2022년 부산울산고속도로 정기·정밀안전점검용역
조사일시	2022
책임기술자	박윤국
도면번호	007

I D : 울산JCT2교(울산) - 바닥판하면(S4)

← 부산

울산 →

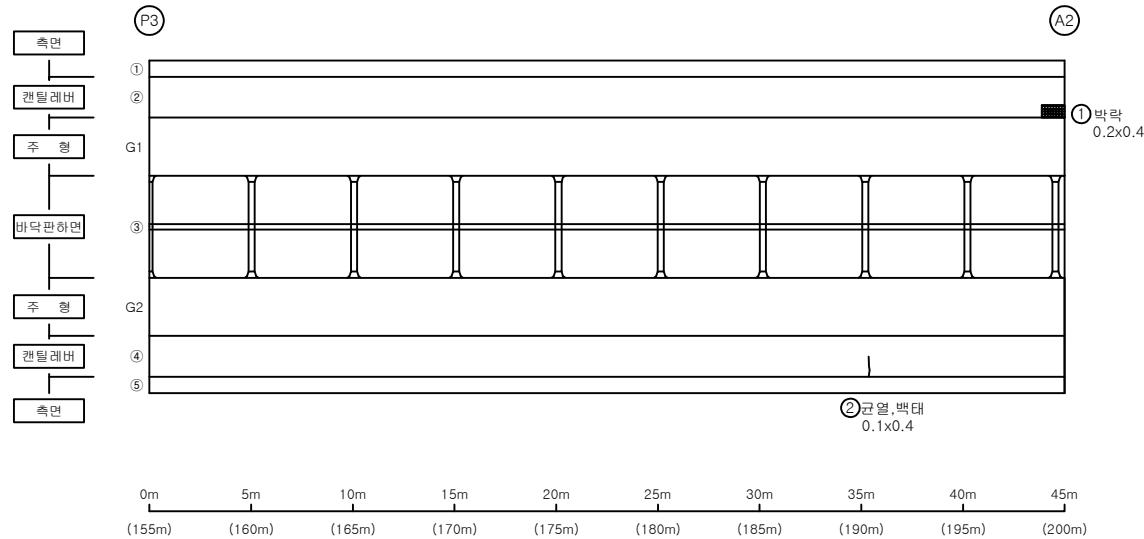

손상물량표

바닥판


S4

번호	신/구	부재명	손상현황	손상규모						비고
				폭(mm)	길이(mm)	너비(m)	단위	개소	물량	
1	구	바닥판	보수부 박리		0.2	0.4	m ²	1	0.08	
2	구	바닥판	균열, 백태	0.1	0.4		m	1	0.40	
3										
4										
KEY
PLAN



SECTION

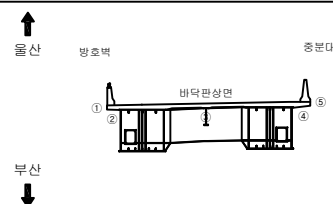

범례


균열	균열백태	기타
망상균열	백태	철근탐사
재료분리	부식	탄산화시험
철근노출	파손	균열심도
박리, 박락	뒤적	균열상도

용역명	2022년 부산울산고속도로 정기·정밀안전점검용역
조사일시	2022
책임기술자	박윤국
도면번호	008

I D : 울산JCT2교(부산) - BOX내부(S1)

← 부산

울산 →

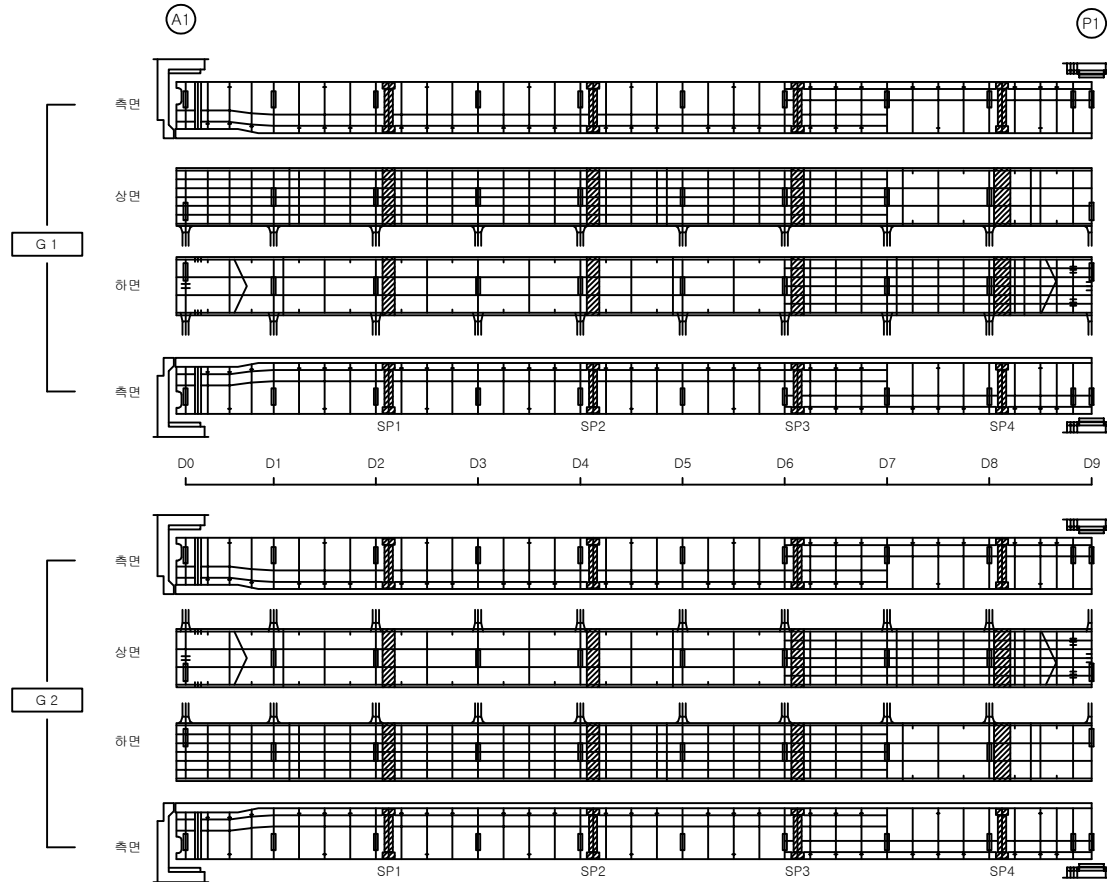

손상물량표

거더내부


S1

번호	신/구	부재명	손상현황	손상규모						비고
				폭(mm)	길이(m)	너비(m)	단위	개소	물량	
1										
2										
KEY
PLAN



SECTION

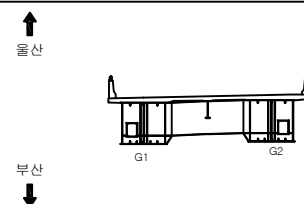

범
례


	균열		균열백태		기타
	망상균열		백태		철근탐사
	재료분리		부식		탄산화시험
	철근노출		파손		균열심도
	박리, 박락		뒤적		균열심도

용역명		2022년 부산울산고속도로 정기·정밀안전점검용역
조사일시	2022	
책임기술자	박윤국	
도면번호	009	

I D : 울산JCT2교(부산) - BOX내부(S2)

← 부산

울산 →

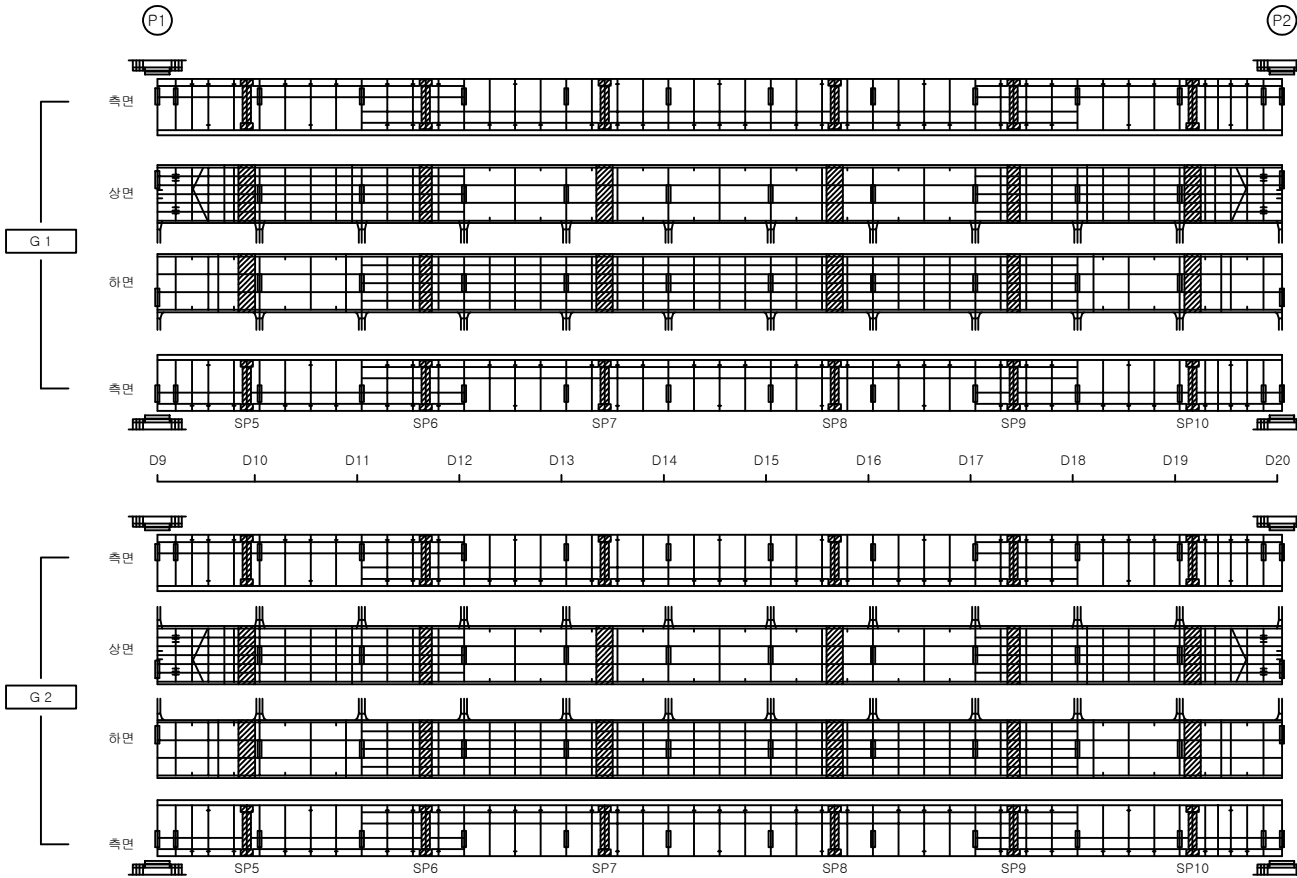

손상물량표

거더내부


S2

번호	신/구	부재명	손상현황	손상규모						비고
				폭(mm)	길이(mm)	너비(m)	단위	개소	물량	
1										
2										
KEY
PLAN



SECTION

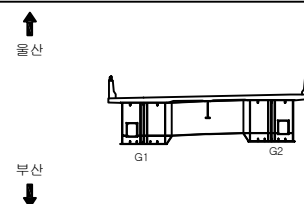

범
례


	균열		균열백태		기타
	방상균열		백태		철근탐사
	재료분리		부식		탄산화시험
	철근노출		파손		균열심도
	박리, 박락		뒤적		균열상도

용역명	2022년 부산울산고속도로 정기·정밀안전점검용역
조사일시	2022
책임기술자	박윤국
도면번호	010

I D : 울산JCT2교(부산) - BOX내부(S3)

← 부산

울산 →

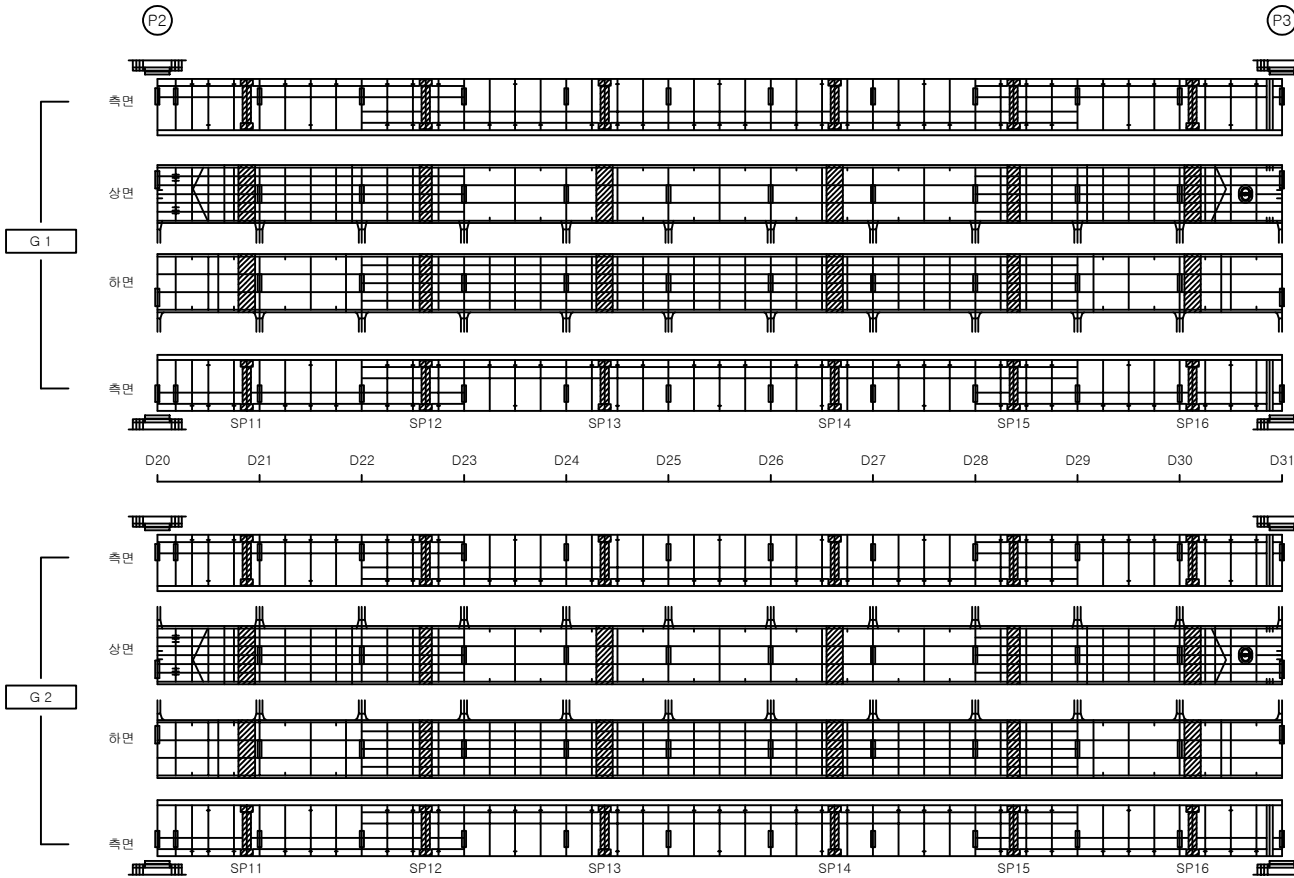


손상물량표

거더내부


S3

번호	신/구	부재명	손상현황	손상규모						비고
				폭(mm)	길이(mm)	너비(m)	단위	개소	물량	
1										
2										
KEY
PLAN

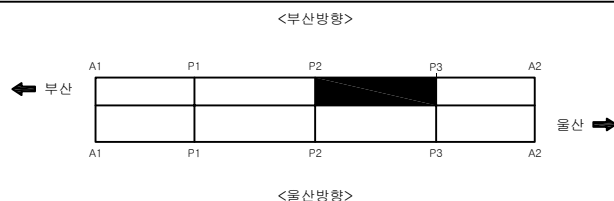

SECTION

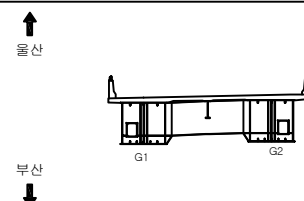

범
례


균열	균열백태	기 타
양상균열	백태	철근탐사
재료분리	부식	탄산화시험
철근노출	파손	균열심도
박리, 박락	퇴적	균열심도

용역명	2022년 부산울산고속도로 정기·정밀안전점검용역
조사일시	2022
책임기술자	박 윤 국
도면번호	011

I D : 울산JCT2교(부산) - BOX내부(S4)

← 부산

울산 →

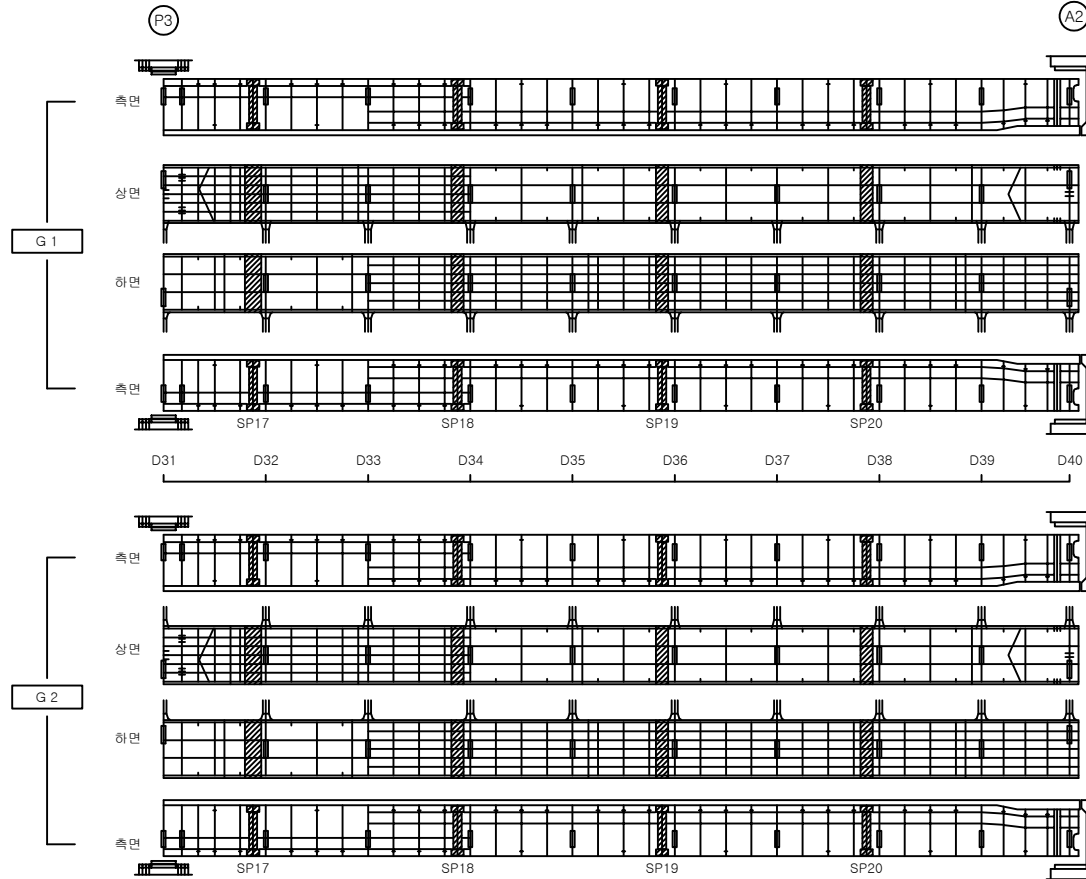

손상물량표

거더내부


S4

번호	신/구	부재명	손상현황	손상규모						비고
				폭(mm)	길이(mm)	너비(m)	단위	개소	물량	
1										
2										
KEY
P
L
A
P



SECTION
TOP

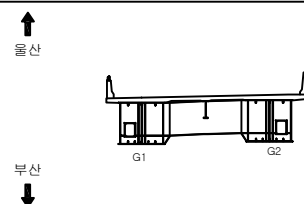

범
례


	균열		균열백태		기타
	망상균열		백태		철근탐사
	재료분리		부식		탄산화시험
	철근노출		파손		균열심도
	박리, 박락		뒤적		균열상도

용역명	2022년 부산울산고속도로 정기·정밀안전점검용역
조사일시	2022
책임기술자	박윤국
도면번호	012

I D : 울산JCT2교(부산) - BOX외부(S1)

← 부산

울산 →

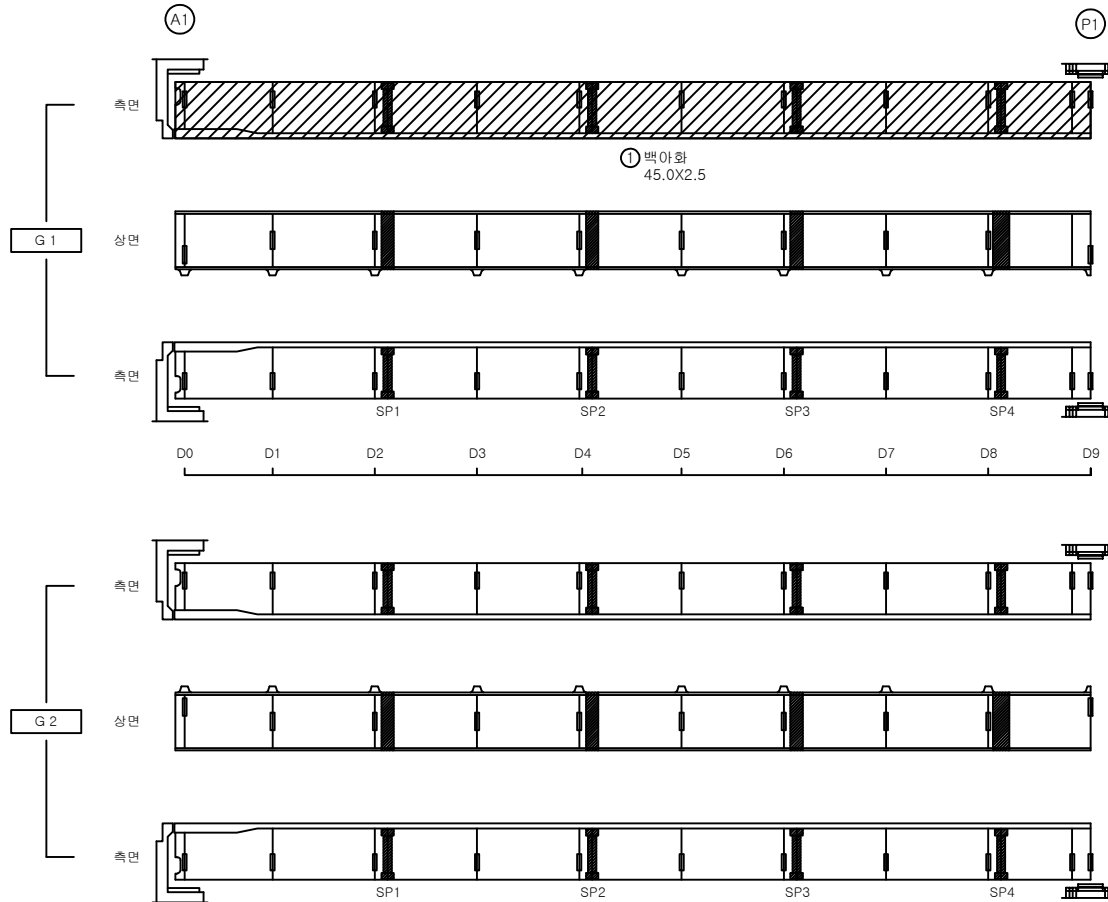

손 상 물 량 표

거더외부


S1

번호	신/구	부재명	손 상 현 황	손 상 규 모						비고
				폭(mm)	길이(m)	너비(m)	단위	개소	수량	
1	신	거더외부	백아화		45.0	2.5	m ²	1	112.50	
2										
3										
KEY
P
L
A
P



S
E
C
T
I
O
P

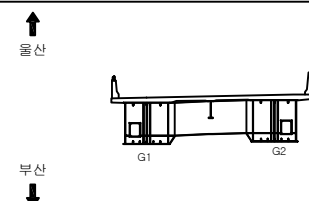

범
례

	균 열		균 열백태		기 타
	망상균열		백태		철근탐사
	재료분리		부 식		탄산화시험
	철근노출		파 손		균열심도
	박리, 박락		퇴 적		균열심도

용역명	2022년 부산울산고속도로 정기·정밀안전점검용역
조사일시	2022
책임기술자	박 윤 국
도면번호	013

I D : 울산JCT2교(부산) - ~~BOX외부(S2)~~



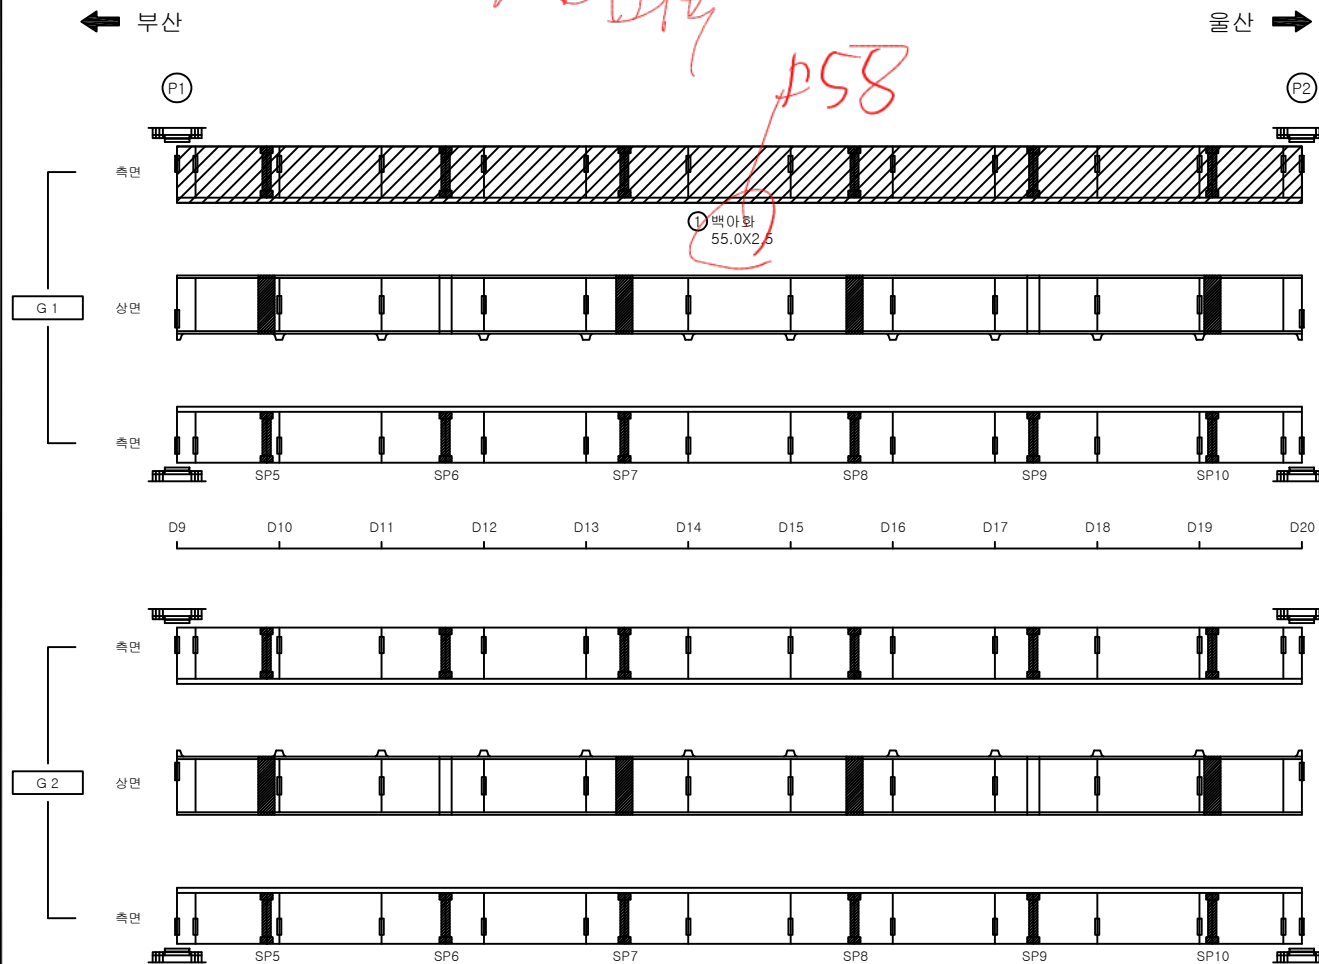
[illegible]

표	 빈	 빈	 빈	용역명 2022년 부산울산고속도로 정기·정밀안전점검용역
	 빈	 빈	 빈	
레	 빈	 빈	 빈	조사일시 2022
	 빈	 빈	 빈	책임기술자 박윤국
	 빈	 빈	 빈	도면번호 014

I D : 울산JCT2교(부산) - ~~BOX외부~~(S3)

기타외부
p59

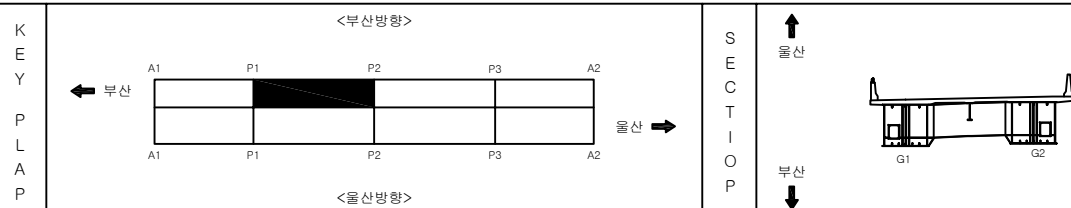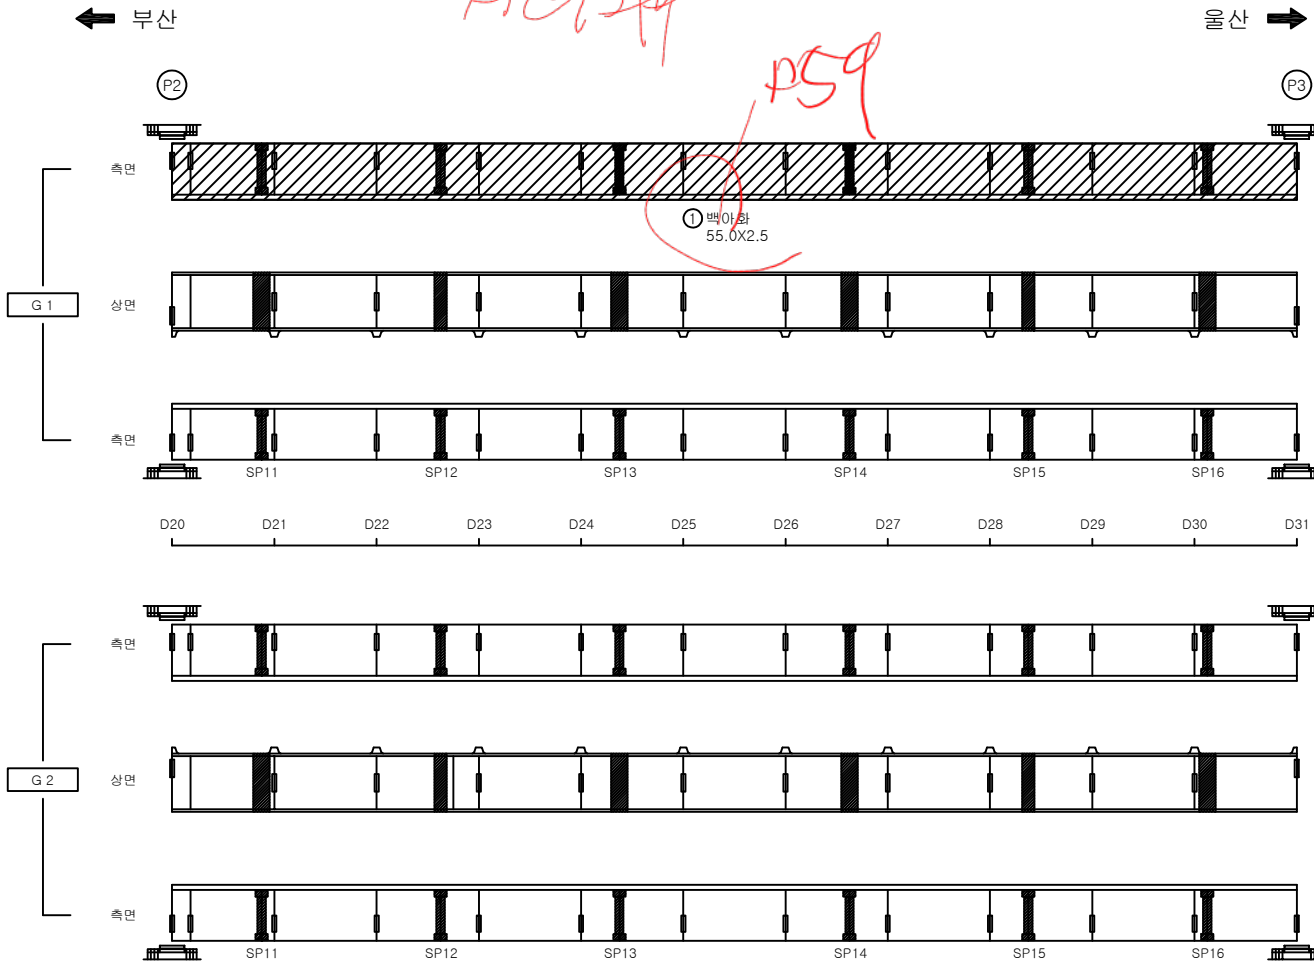

손상물량표

거더외부


S3

번호	신/구	부재명	손상현황	손상규모						비고
				폭(mm)	길이(mm)	너비(m)	단위	개소	물량	
1	신	거더외부	백아화		55.0	2.5	m ²	1	137.50	
2										
3										
KEY
PLAN



SECTION

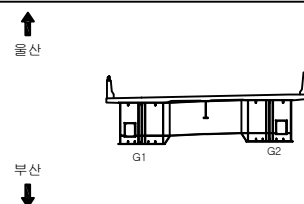

범
례


	균열		균열백태		기타
	방상균열		백태		철근탐사
	재료분리		부식		탄산화시험
	철근노출		파손		균열심도
	박리, 박락		뒤적		균열심도

용역명		2022년 부산울산고속도로 정기·정밀안전점검용역	
조사일시		2022	
책임기술자		박윤국	
도면번호		015	

I D : 울산JCT2교(부산) - BOX외부(S4)

← 부산

울산 →

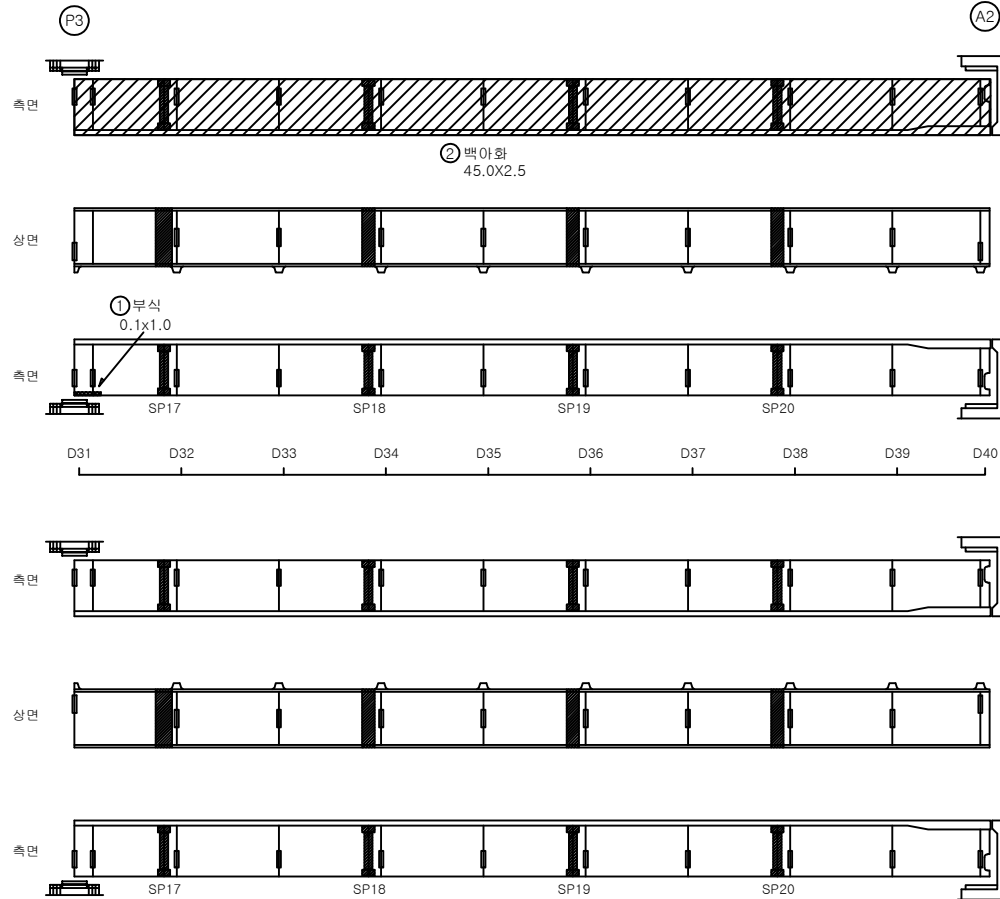

손 상 물 량 표

거터외부


S4

번호	신/구	부재명	손 상 현 황	손 상 규 모						비고
				폭(mm)	길이(mm)	너비(m)	단위	개소	수량	
1	구	거터외부	부식		0.1	1.0	m ²	1	0.10	
2	신	거터외부	백아화		45.0	2.5	m ²	1	112.50	
3										
4										
KEY
P
L
A
P



S
E
C
T
I
O
P

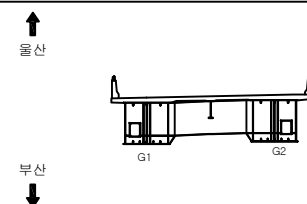


범
례

	균 열		균 열백태		기 타
	망상균열		백태		철근탐사
	재료분리		부 식		탄산화시험
	철근노출		파 손		균열심도
	박리, 박락		퇴 적		균열상도

용 역 명	
2022년 부산울산고속도로 정기·정밀안전점검용역	
조 사 일 시	2022
책임기술자	박 윤 국
도 면 번 호	016

I D : 부산JCT2교(부산) - 교대 A1

↑
부산

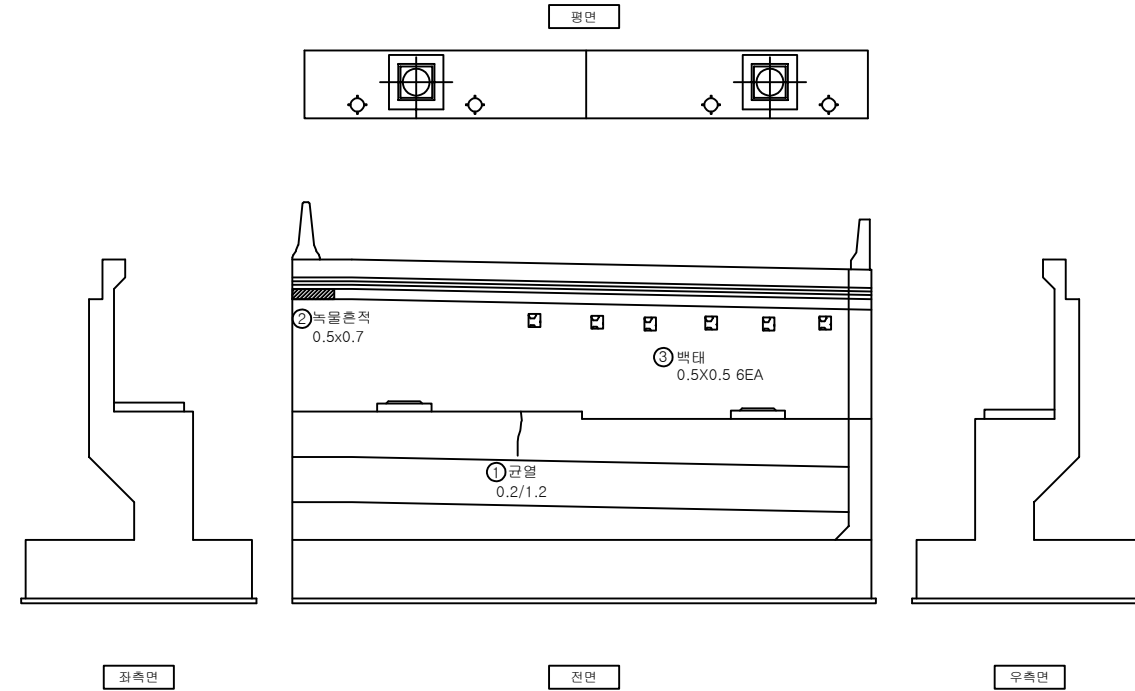

↓
울산

손 상 물 량 표

교대


A1

번호	신/구	부재명	손 상 현 황	손 상 규 모					비고
				폭(mm)	길이(m)	너비(m)	단위	개소	
1	구	구체	균열	0.2	1.2		m	1	1.20
2	구	용벽	녹물흔적		0.5	0.7	m ²	1	0.35
3	신	용벽	백태		0.5	0.5	m ²	6	1.50
4									
5									
K
E
Y
P
L
A
P



S
E
C
T
I
O
N

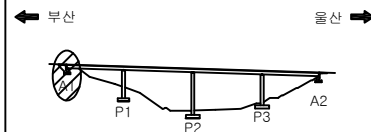

범
례

균열	균열백태	기타
망상균열	백태	철근탐사
재료분리	부식	탄산화시험
철근노출	파손	균열심도
박리, 박락	뒤적	균열심도

용역명 2022년 부산울산고속도로 정기·정밀안전점검용역	
조사일시	2022
책임기술자	박윤국
도면번호	017

I D : 부산JCT2교(부산) - 교각 P1


손 상 물 량 표

교각


P1

번호	신/구	부재명	손 상 현 황	손 상 규 모						비고
				폭(mm)	깊이(mm)	너비(m)	단위	개소	물량	
1	신	교각	균열	0.2	2.0		m	2	4.00	
2	신	교량받침	받침물탕 균열	0.2	0.1		m	1	0.10	
3										
4										

울산
↑

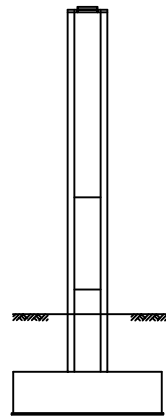


좌측면

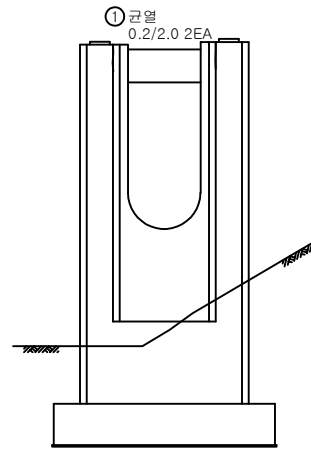


전면

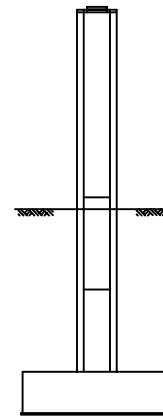

우측면

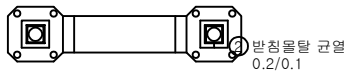

평면

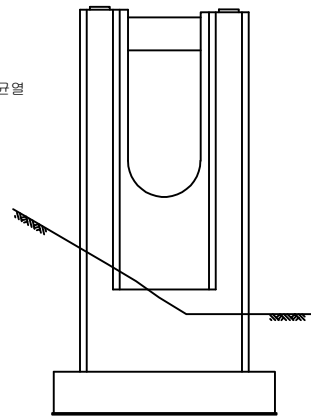


배면

부산
↓

K
E
Y
P
L
A
P



S
E
C
T
I
O
P

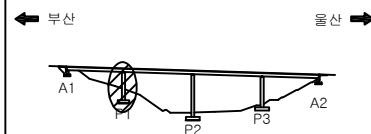

범
례


균열	균열백태	기 타
망상균열	백태	철근탐사
재료분리	부식	탄산화시형
철근노출	파손	균열심도
박리, 박락	뒤틀림	균열폭도

용역명	2022년 부산울산고속도로 정기·정밀안전점검용역
조사일시	2022
책임기술자	박 윤 국
도면번호	018


I D : 부산JCT2교(부산) - 교각 P2

D64 전단키 전평 D60~63 P2제1.2 정류 전평


↑
울산

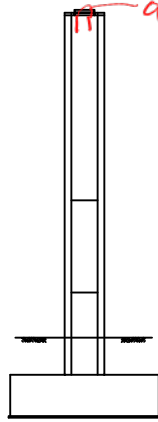

좌측면

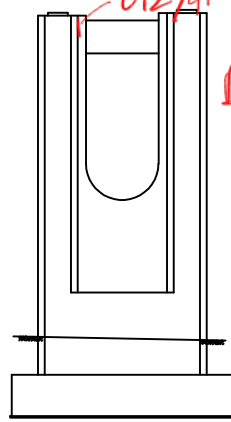

전면

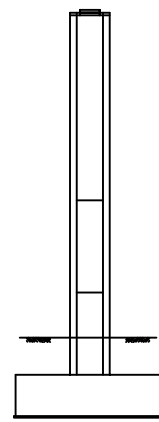


우측면



①받침물탈 파손 평면

D65 4각

↓
부산

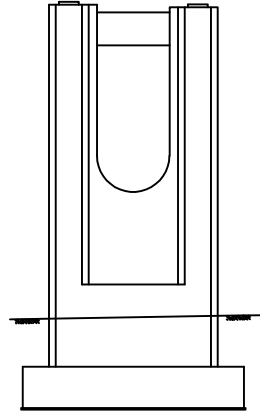

배면

D70~75

5각 정류 전평

D76. 177. 178

정류로. 보드

전평


손상물량표

교각


P2

번호	신/구	부재명	손상현황	손상규모						비고
				폭(mm)	길이(mm)	너비(m)	단위	개소	물량	
1	구	교량받침	받침물탈 파손			0.1	m	1	0.01	
2										
3										
KEY
PLAN

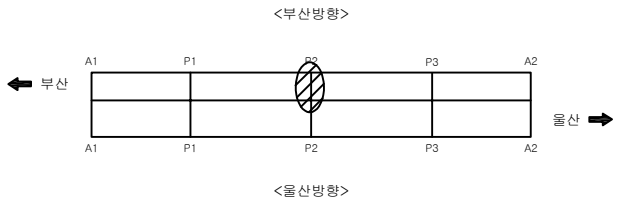

SECTION

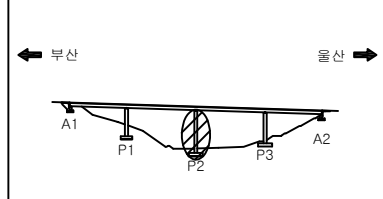

범례

균열	균열백태	기타
양상균열	백태	철근탐사
재료분리	부식	탄산화시험
철근노출	파손	균열심도
박리, 박락	퇴적	균열상도

용역명	2022년 부산울산고속도로 정기·정밀안전점검용역
조사일시	2022
책임기술자	박윤국
도면번호	019

I D : 부산JCT2교(부산) - 교각 P3


손 상 물 량 표

교각


P3

번호	신/구	부재명	손 상 현 황	손 상 규 모						비고
				폭(mm)	깊이(mm)	너비(m)	단위	개소	물량	
1	신	거터외부	받침볼탈 균열	0.1	0.2		m	2	0.40	
2										
3										

↑
울산

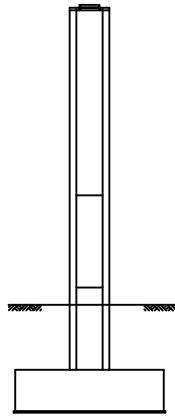

좌측면

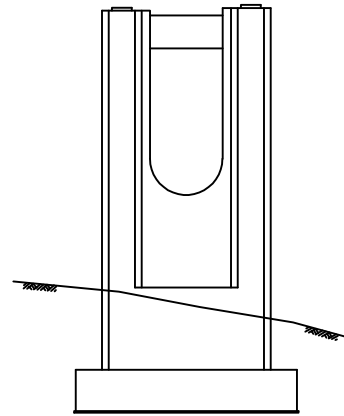


전면

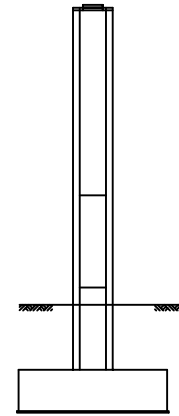


우측면

① 받침볼탈 균열
0.1/0.2 2EA

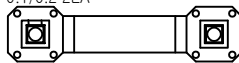

평면

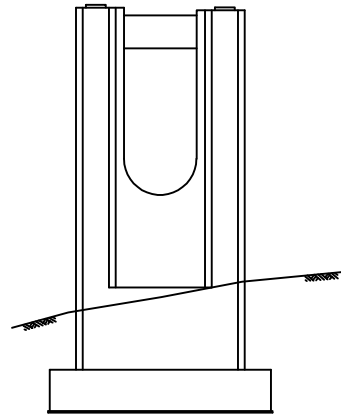


배면

↓
부산

K
E
Y
P
L
A
P



S
E
C
T
I
O
P

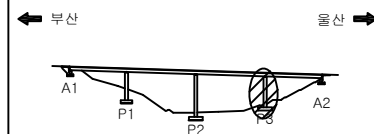


범
례

균열	균열백태	기 타
망상균열	백태	철근탐사
재료분리	부식	탄산화시형
철근노출	파손	균열심도
박리, 박락	뒤틀림	균열심도

용역명	2022년 부산울산고속도로 정기·정밀안전점검용역
조사일시	2022
책임기술자	박 윤 국
도면번호	020

I D : 부산JCT2교(부산) - 교대 A2

↑
서울산영업소

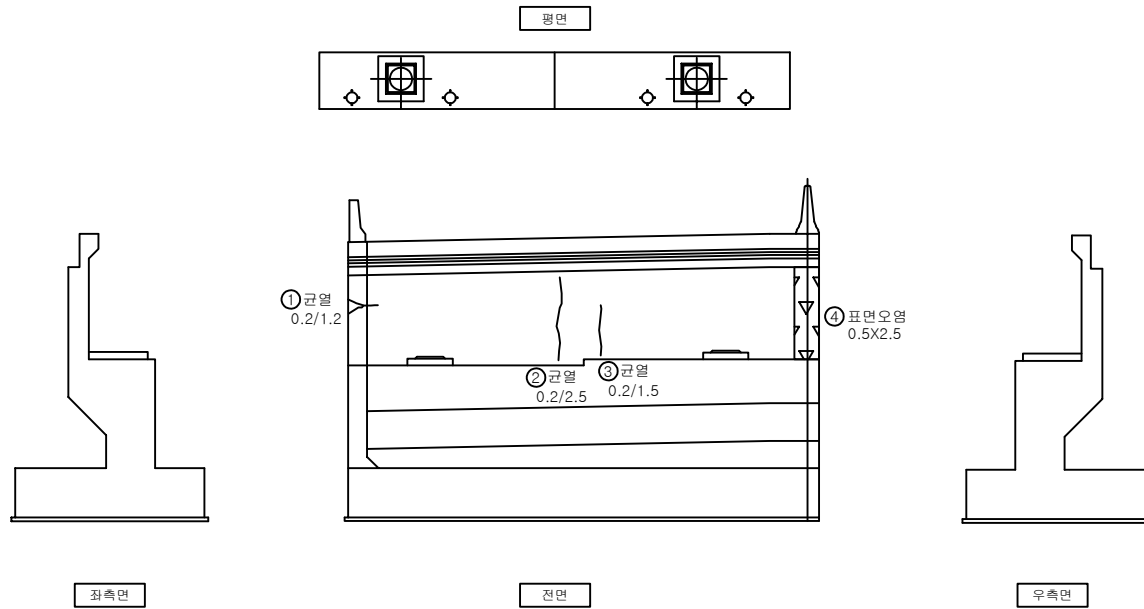

손상물량표

교대


A2

번호	신/구	부재명	손상현황	손상규모					비고
				폭(mm)	길이(mm)	너비(m)	단위	개소	
1	구	용벽	균열	0.2	1.2		m	1	1.20
2	구	용벽	균열	0.2	2.5		m	1	2.50
3	구	용벽	균열	0.2	1.5		m	1	1.50
4	신	용벽	표면오염		0.5	2.5	m ²	1	1.25
5									
6									
KEY
PLAN
P



SECTION

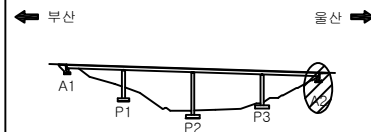

범
례

균열	균열백태	기타
망상균열	백태	철근탐사
재료분리	부식	탄산화시형
철근노출	파손	균열심도
박리, 박락	뒤틀림	균열심도

용역명	2022년 부산울산고속도로 정기·정밀안전점검용역
조사일시	2022
책임기술자	박윤국
도면번호	021