

상주영천고속도로 2024~2025년 시설물 안전점검 용역
(2024년 하반기 정기안전점검)

외 관 조 사 망 도

장곡교

2024.11

(주)명성엔지니어링


상 주 방 향

손상물량표


번호	구분	부재	손상내용	손상현황						비고
				폭 (mm)	길이 (m)	너비 (m)	수량	단위	개소	
1	19하	신축이음	후타재 균열	0.3	0.5		2.00	m	4	
2	19하	신축이음	후타재 균열	0.3	0.3		1.50	m	5	
3	19하	방호벽	균열부백태		0.1	0.5	0.15	m ²	3	
4	19하	중분대	중분대 재균열	0.2	1.0		5.00	m	5	
5	19하	신축이음	후타재 파손		0.4	0.5	0.20	m ²	1	21'상 보수
6	21하	교면포장	보수부 파손		0.2	0.5	0.10	m ²	1	
7	21하	신축이음	후타재 균열	0.3	0.5		2.50	m	5	
8	21하	신축이음	후타재 균열	0.3	0.3		0.90	m	3	
9	23하	신축이음	후타재 파손		1.0	0.5	0.50	m ²	1	24'상 보수
10										
11										
상주방향

영천방향

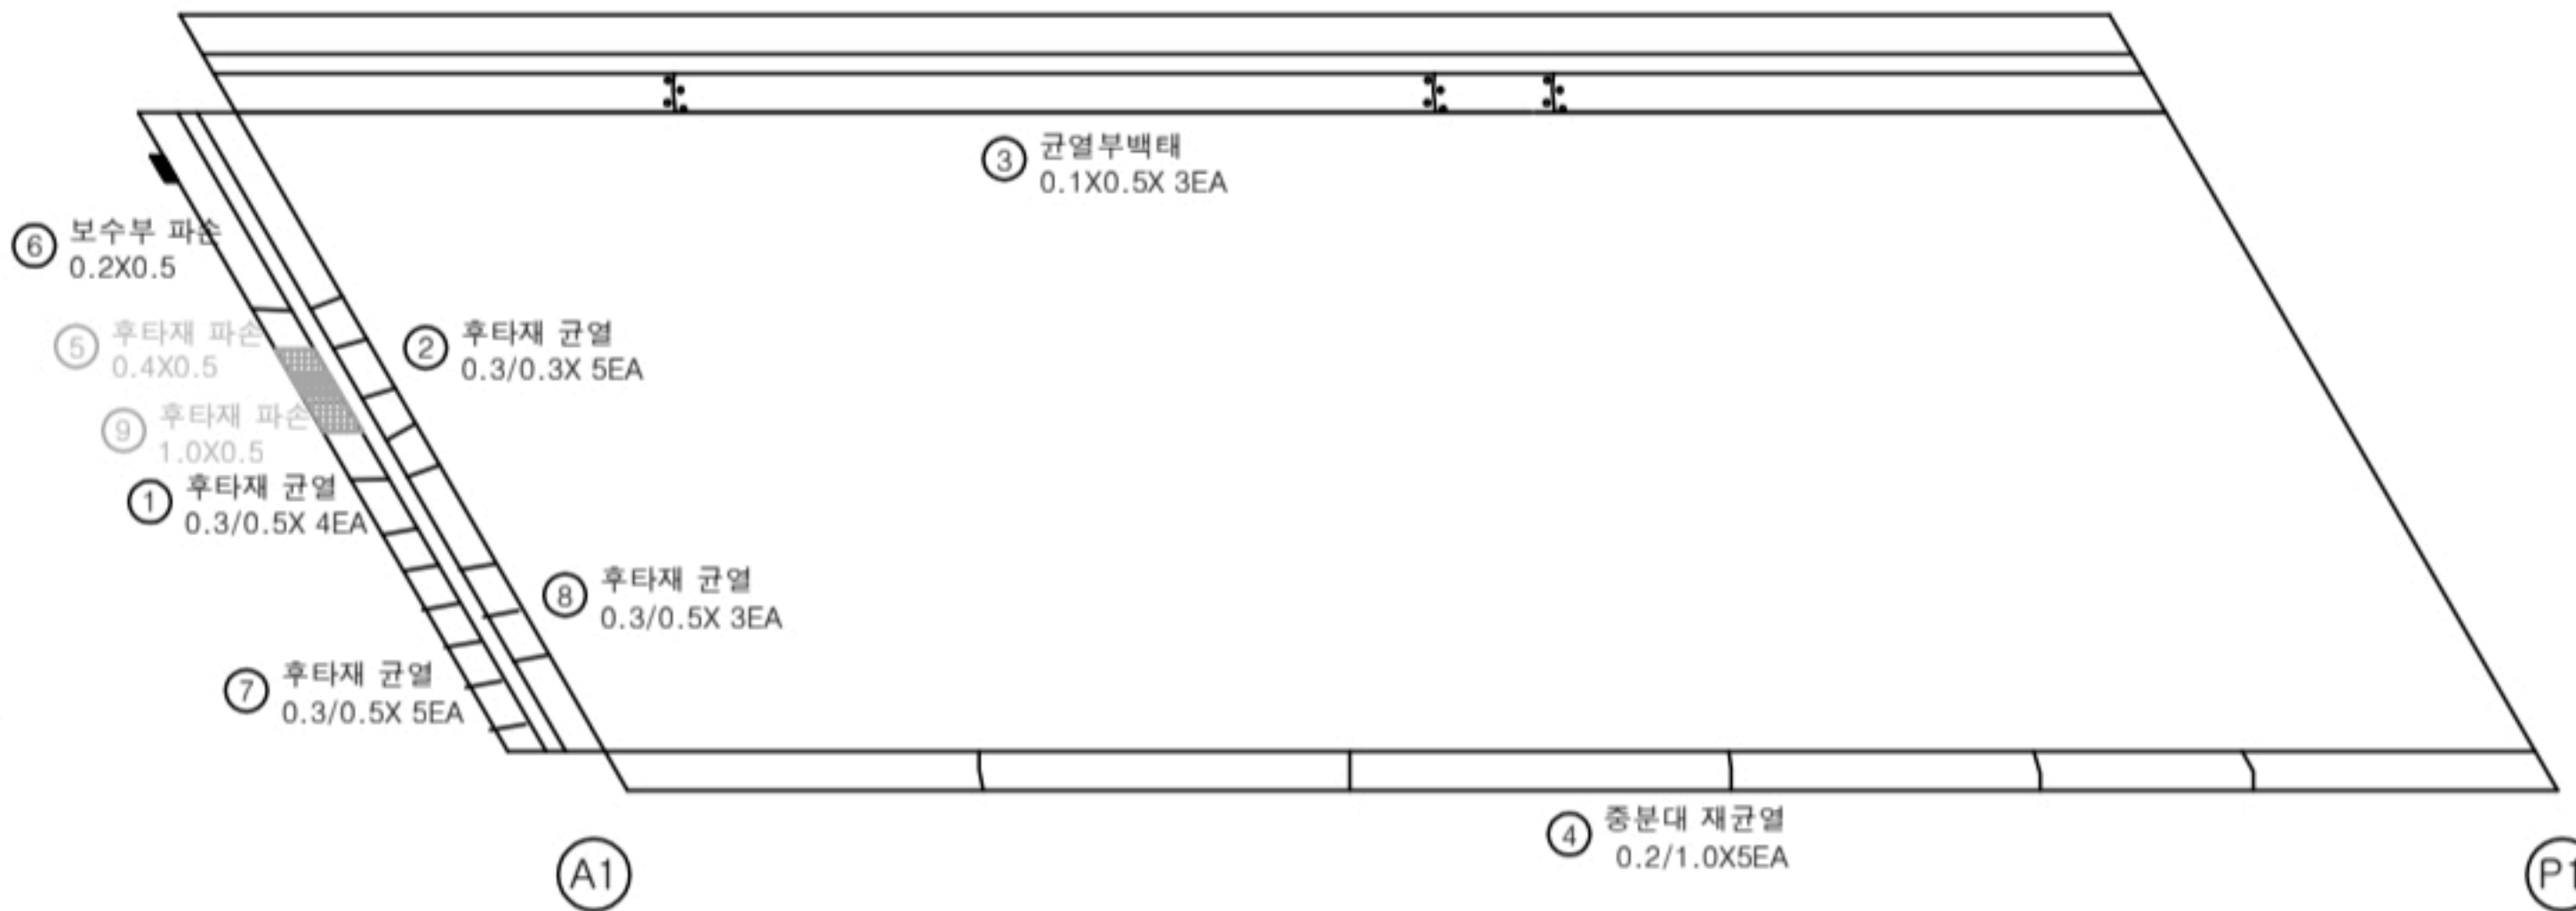

KEY PLAN

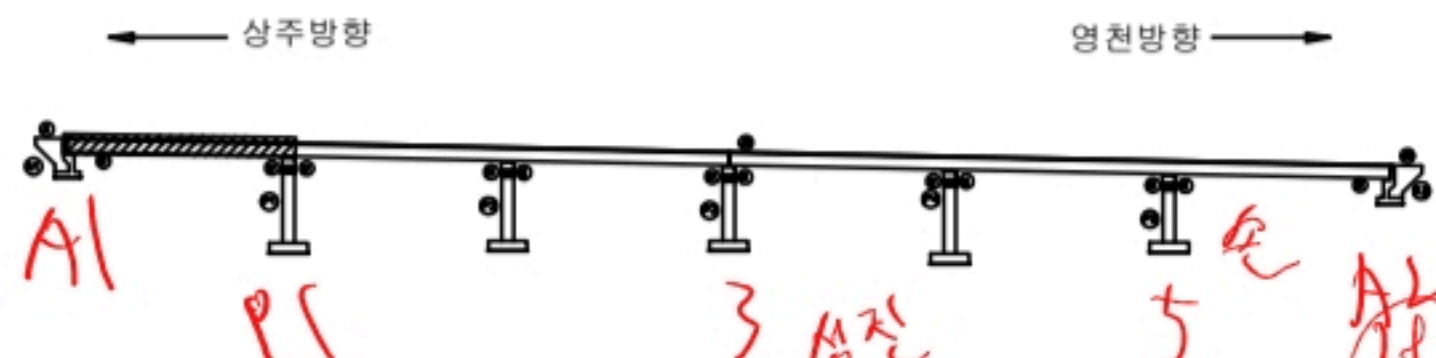

SECTION



범례

균열	포장 광상균열	재료분리
편치, 공동	바리, 파손	열화
누수, 체수	백태	퇴적물
철근노출	침하	그늘음
부식	파괴, 변형	기타

발주처
상주영천고속도로(주)용역명
상주영천고속도로 2024-2025년 시설물 안전점검 용역
(2024년 하반기 정기안전점검)점검기관
(주)명성엔지니어링


도면번호

손 상 물 량 표

상주방향




영천방향

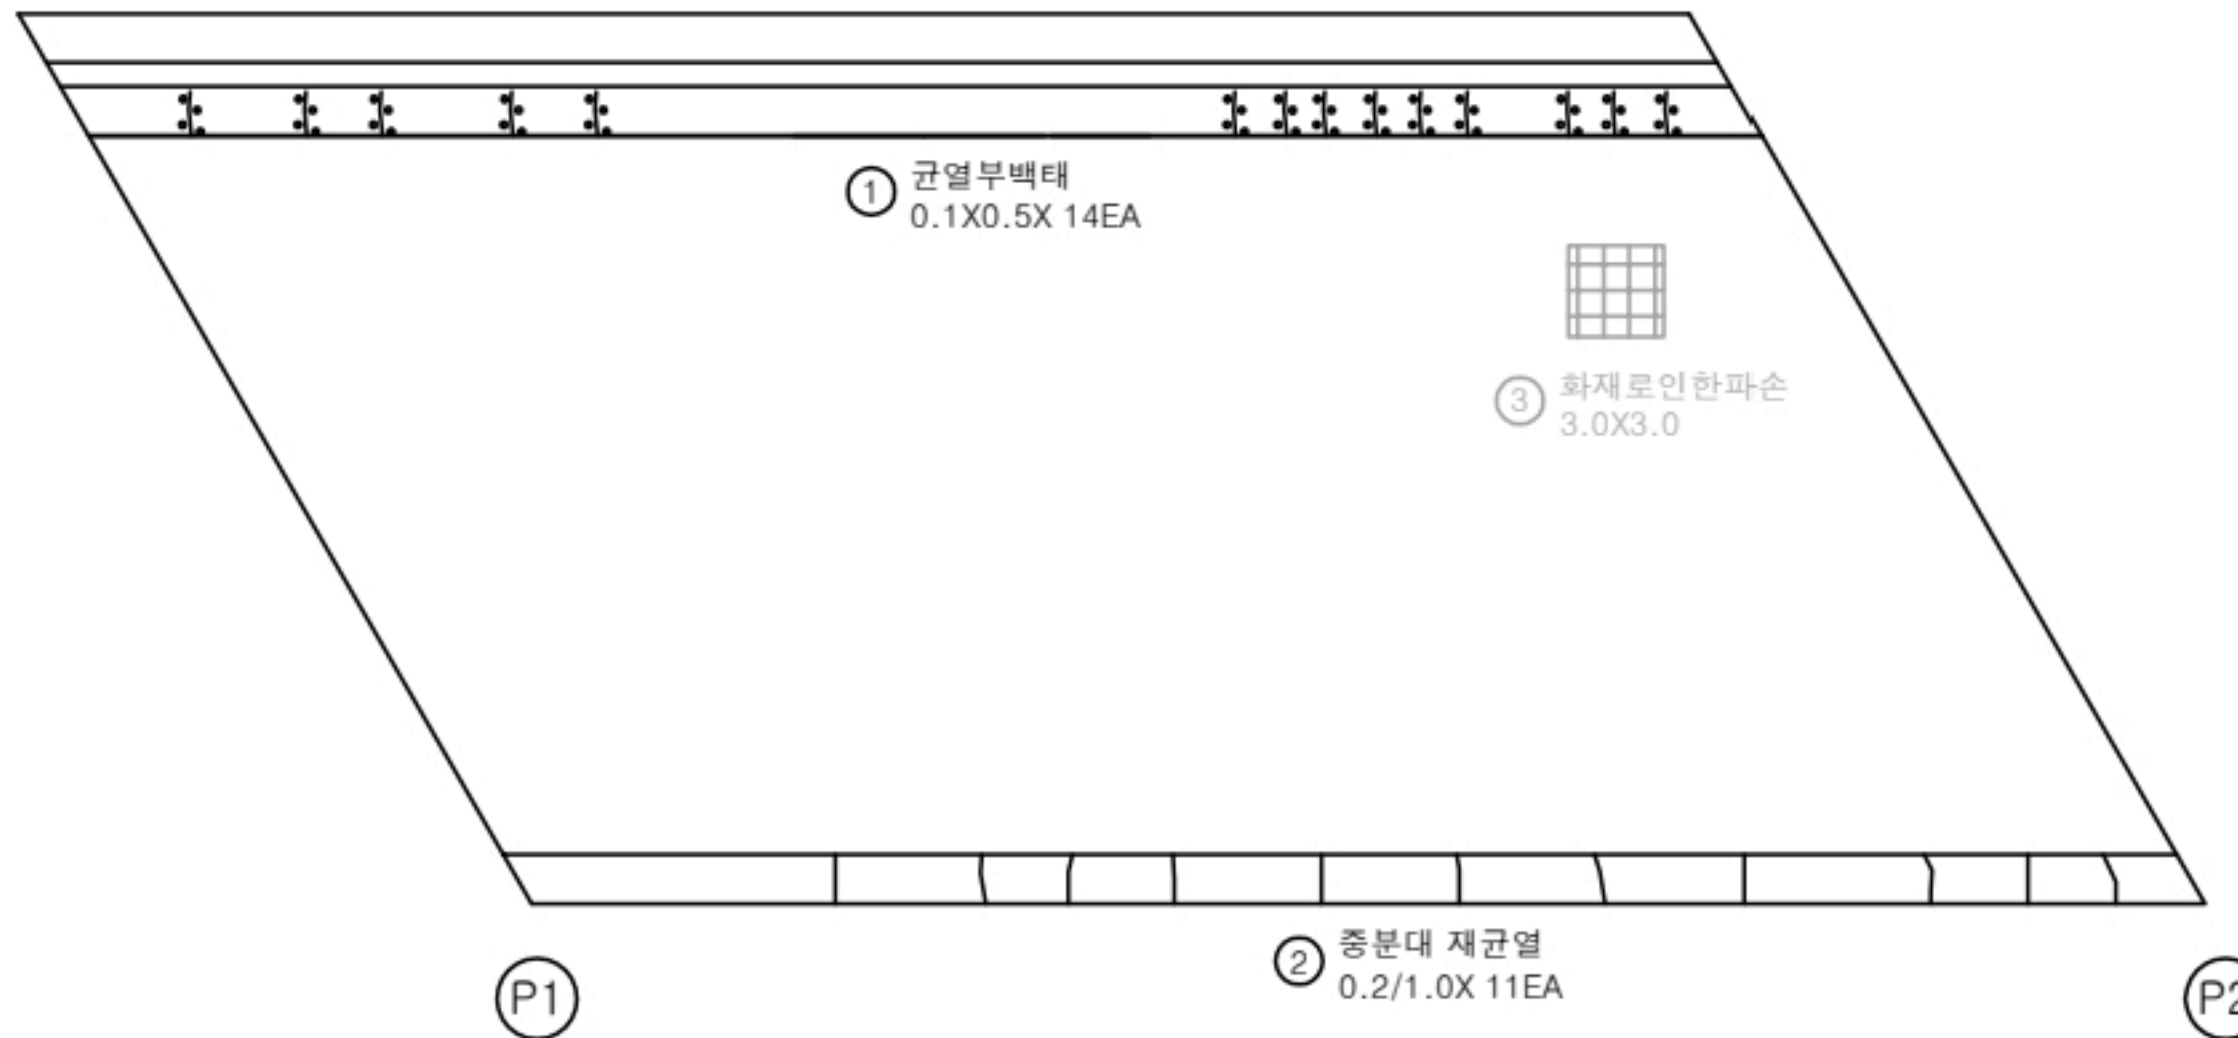


번호	구분	부재	손상내용	손상현황						비 고
				폭 (mm)	길이 (m)	너비 (m)	수량	단위	개소	
1	19하	방호벽	균열부백태		0.1	0.5	0.70	m ²	14	
2	19하	중분대	중분대 재균열	0.2	1.0		11.00	m	11	
3	19하	교면포장	화재로인한파손		3.0	3.0	9.00	m ²	1	21'상 보수
4										
5										
KEY PLAN

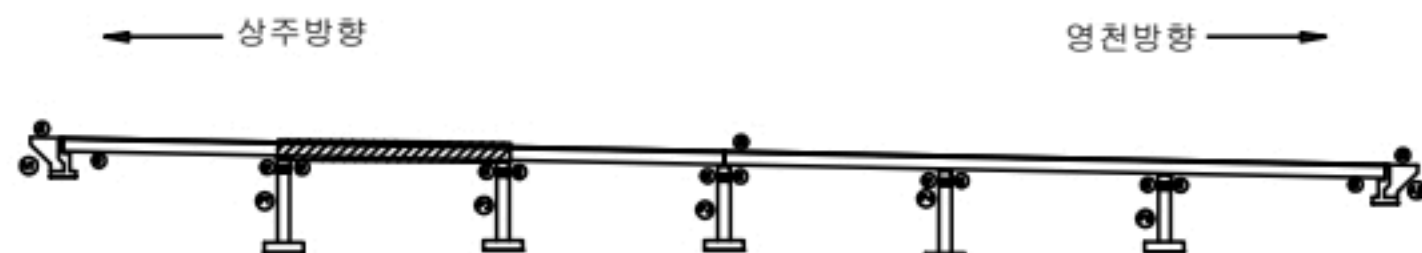

SECTION

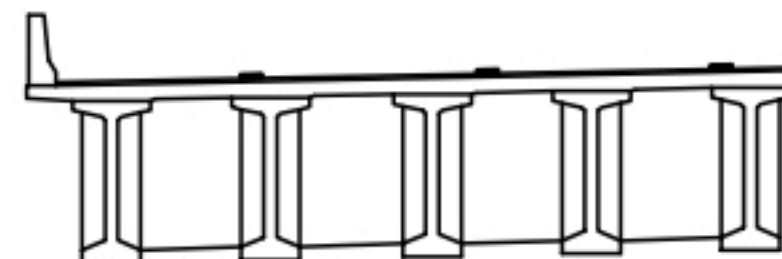

범례

	균열		포장 망상균열		재료분리
	편치, 공동		바리, 파손		열화
	누수, 체수		백태		퇴적물
	철근노출		침하		그늘음
	부식		좌굴, 변형		기타

발 주 처
상주영천고속도로(주)용역명
상주영천고속도로 2024-2025년 시설물 안전점검 용역
(2024년 하반기 정기안전점검)점 검 기 관
(주)명성엔지니어링


도면번호

손 상 물 량 표

상주방향




영천방향

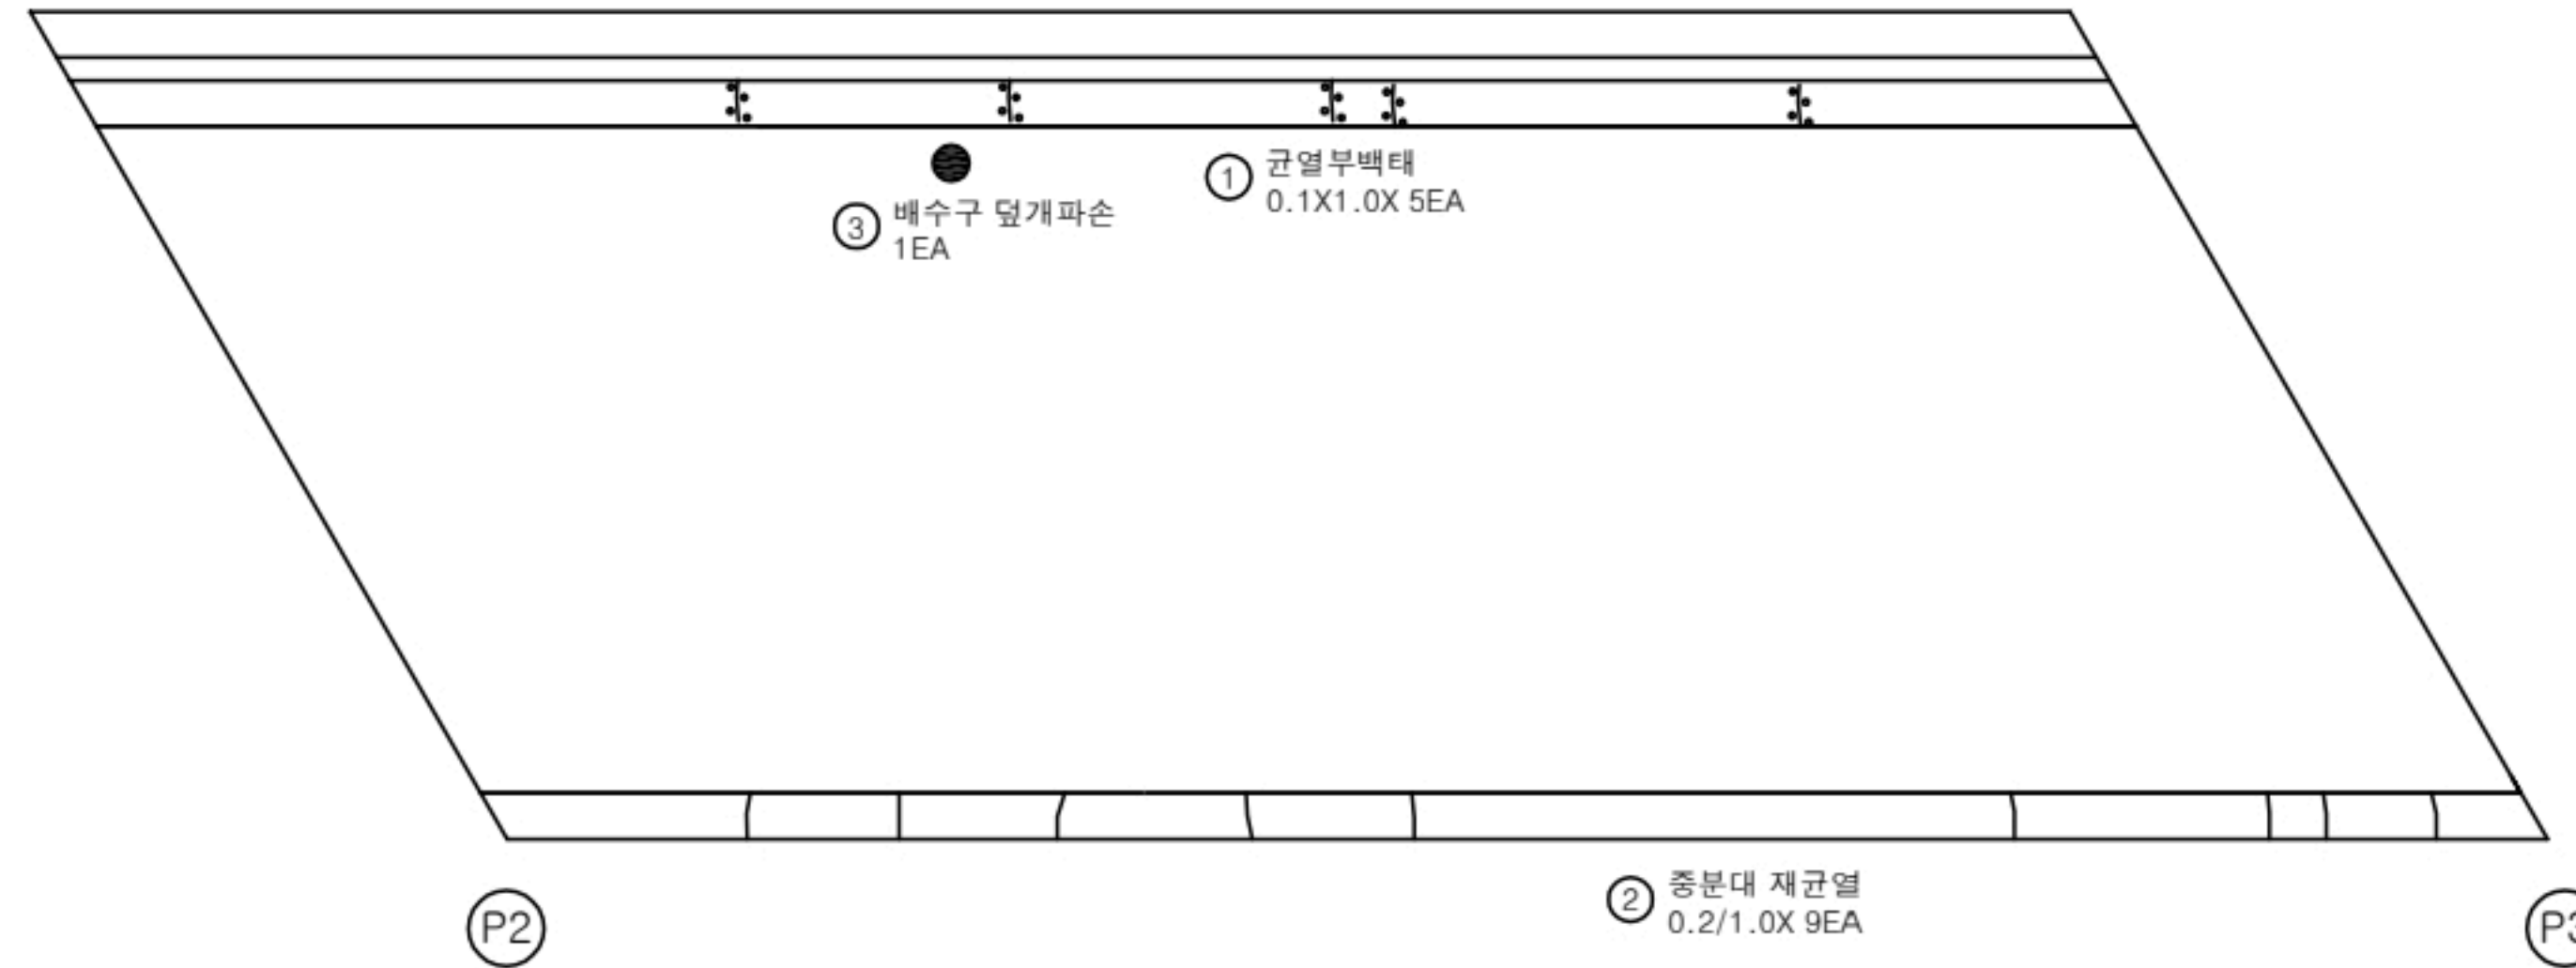

번호	구분	부재	손상내용	손상현황						비 고
				폭 (mm)	길이 (m)	너비 (m)	수량	단위	개소	
1	19하	방호벽	균열부백태		0.1	1.0	0.50	m ²	5	
2	19하	중분대	중분대 재균열	0.2	1.0		9.00	m	9	
3	23하	배수시설	배수구 덮개파손				1.00	EA	1	
4										
5										
KEY PLAN

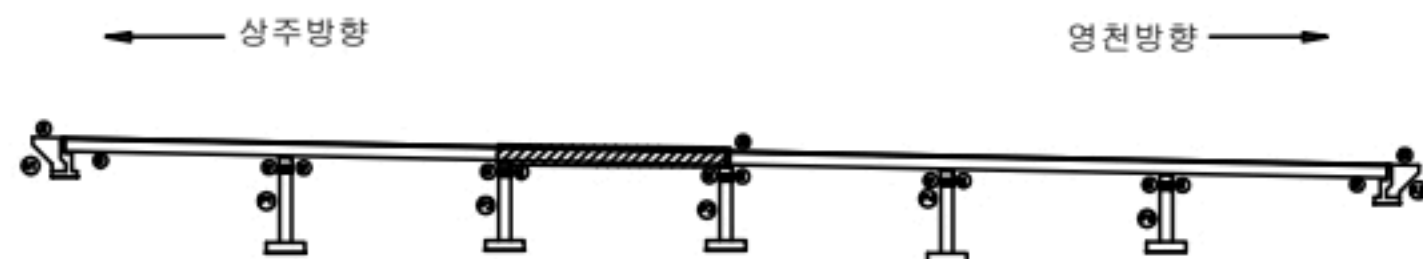

SECTION



범례

균열	포장 망상균열	재료분리
편치, 공동	박리, 파손	열차
누수, 체수	녹태	퇴적물
철근노출	얼룩	그물물
부식	파랗, 변형	기타

발 주 처
상주영천고속도로(주)용역명
상주영천고속도로 2024-2025년 시설물 안전점검 용역
(2024년 하반기 정기안전점검)점 검 기 관
(주)명성엔지니어링

도면번호


손 상 물 량 표

번호	구분	부재	손상내용	손상현황						비 고
				폭 (mm)	길이 (m)	너비 (m)	수량	단위	개소	
1	19하	방호벽	균열부백태		1.0	0.5	1.00	m ²	2	
2	19하	방호벽	균열부백태		0.1	1.0	0.20	m ²	2	
3	19하	중분대	중분대 재균열	0.2	1.0		5.00	m	5	
4										
5										
상주방향



영천방향

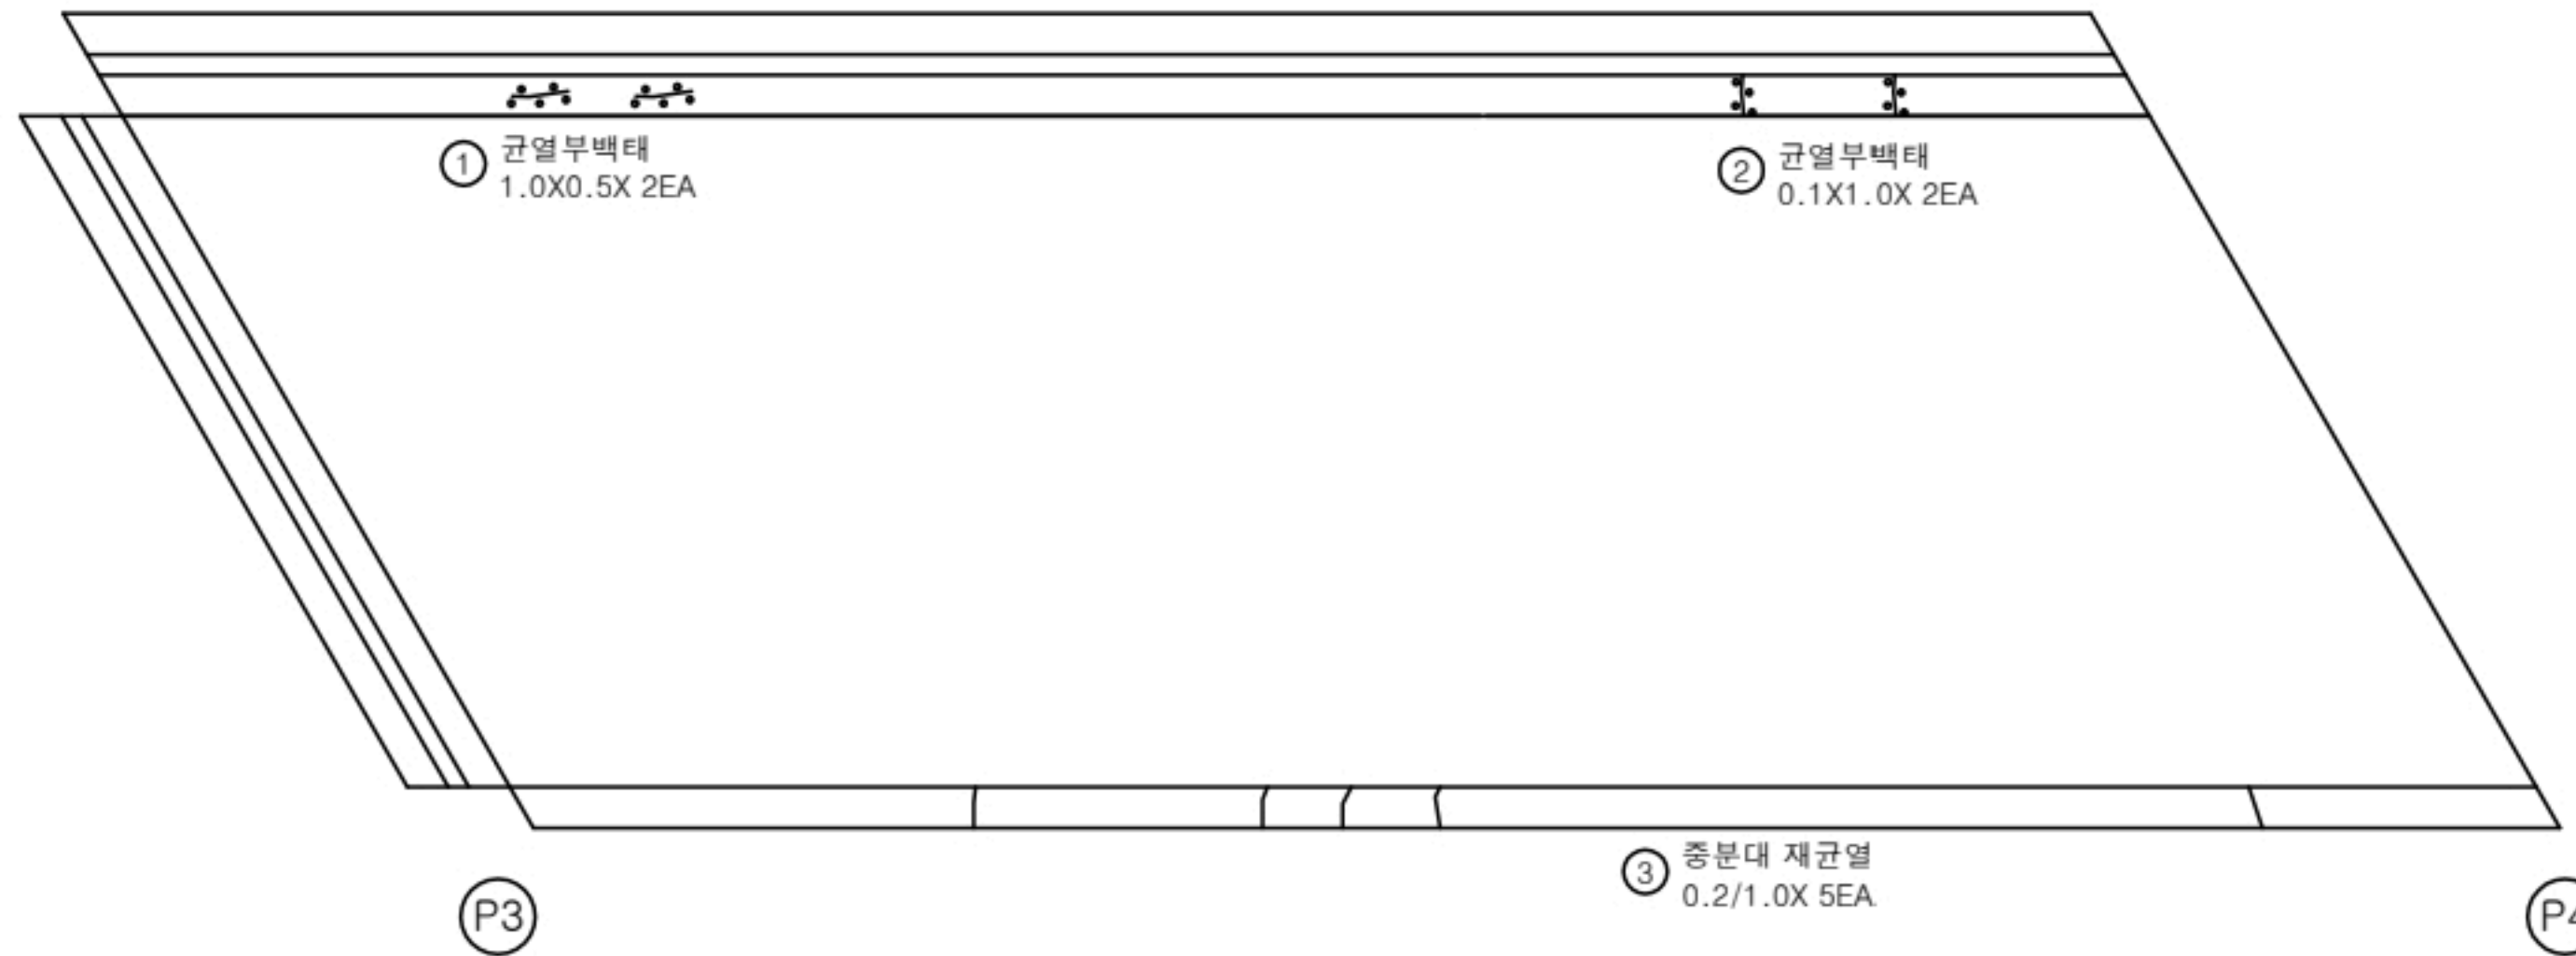

KEY PLAN

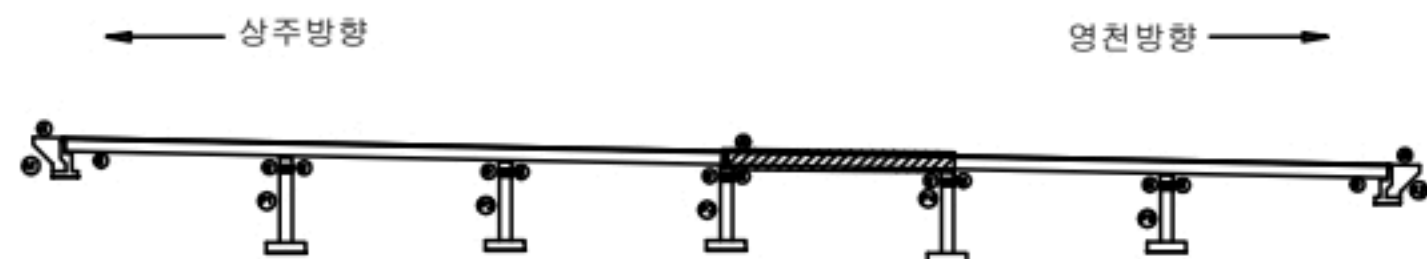

SECTION



범례

균열	포장 망상균열	재료분리
편치, 공동	박리, 파손	열화
누수, 체수	녹태	퇴적물
철근노출	얼룩	그물물
부식	파랗, 변형	기타

발 주 처
상주영천고속도로(주)용역명
상주영천고속도로 2024-2025년 시설물 안전점검 용역
(2024년 하반기 정기안전점검)점검기관
(주)명성엔지니어링


도면번호

손 상 물 량 표

상주방향




영천방향

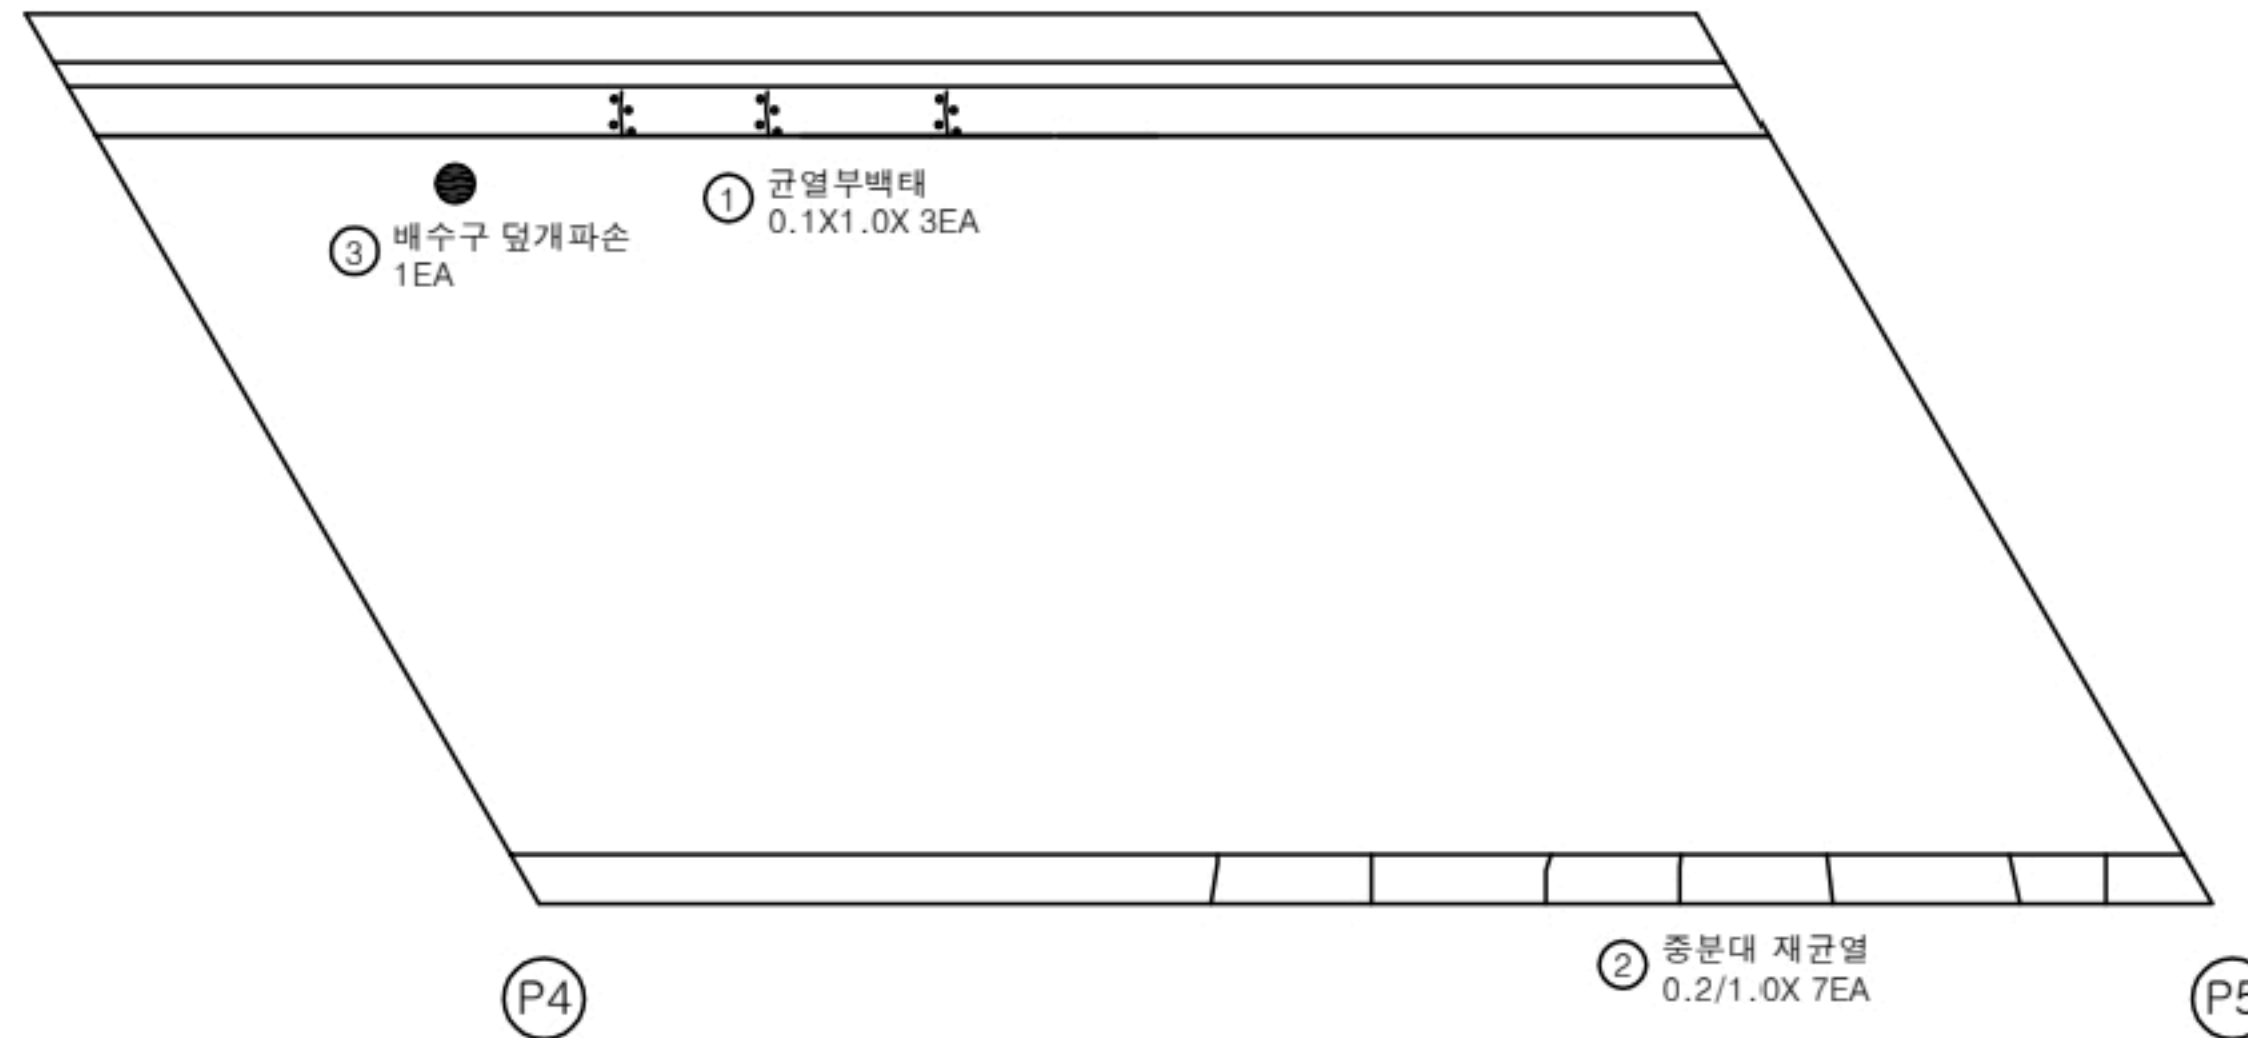

번호	구분	부재	손상내용	손상현황						비 고
				폭 (mm)	길이 (m)	너비 (m)	수량	단위	개소	
1	19하	방호벽	균열부백태		0.1	1.0	0.30	m	3	
2	19하	중분대	중분대 재균열	0.2	1.0		7.00	m	7	
3	23하	배수시설	배수구 덮개 파손				1.00	EA	1	
4										
5										
KEY PLAN

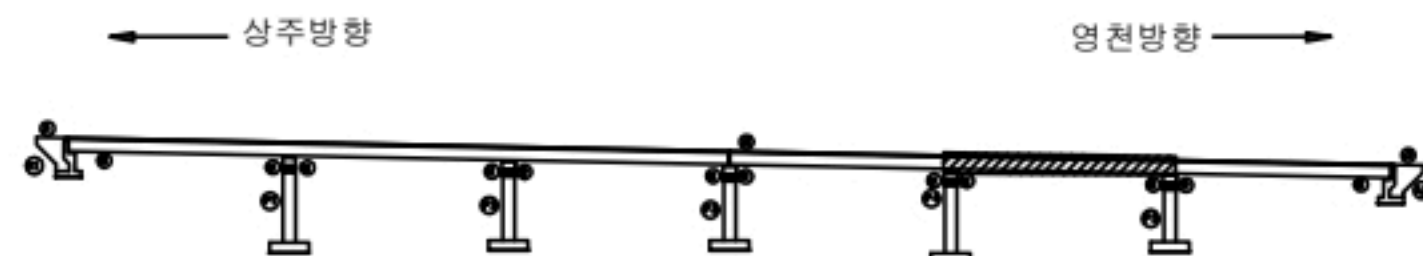

SECTION



범례

	균열		포장 망상균열		재료분리
	편치, 공동		바리, 파손		열차
	누수, 체수		백태		퇴적물
	철근노출		침하		그늘음
	부식		파괴, 변형		기타

발 주 처
상주영천고속도로(주)용역명
상주영천고속도로 2024-2025년 시설물 안전점검 용역
(2024년 하반기 정기안전점검)점검기관
(주)명성엔지니어링

도면번호


손 상 물 량 표

번호	구분	부재	손상내용	손상현황						비 고
				폭 (mm)	길이 (m)	너비 (m)	수량	단위	개소	
1	19하	중분대	중분대 재균열	0.2	1.0		1.00	m	1	
2	19하	교면포장	후타재 접속부 이격		9.0		9.00	m	1	(T=0.5cm)
3										
4										
상주방향



영천방향

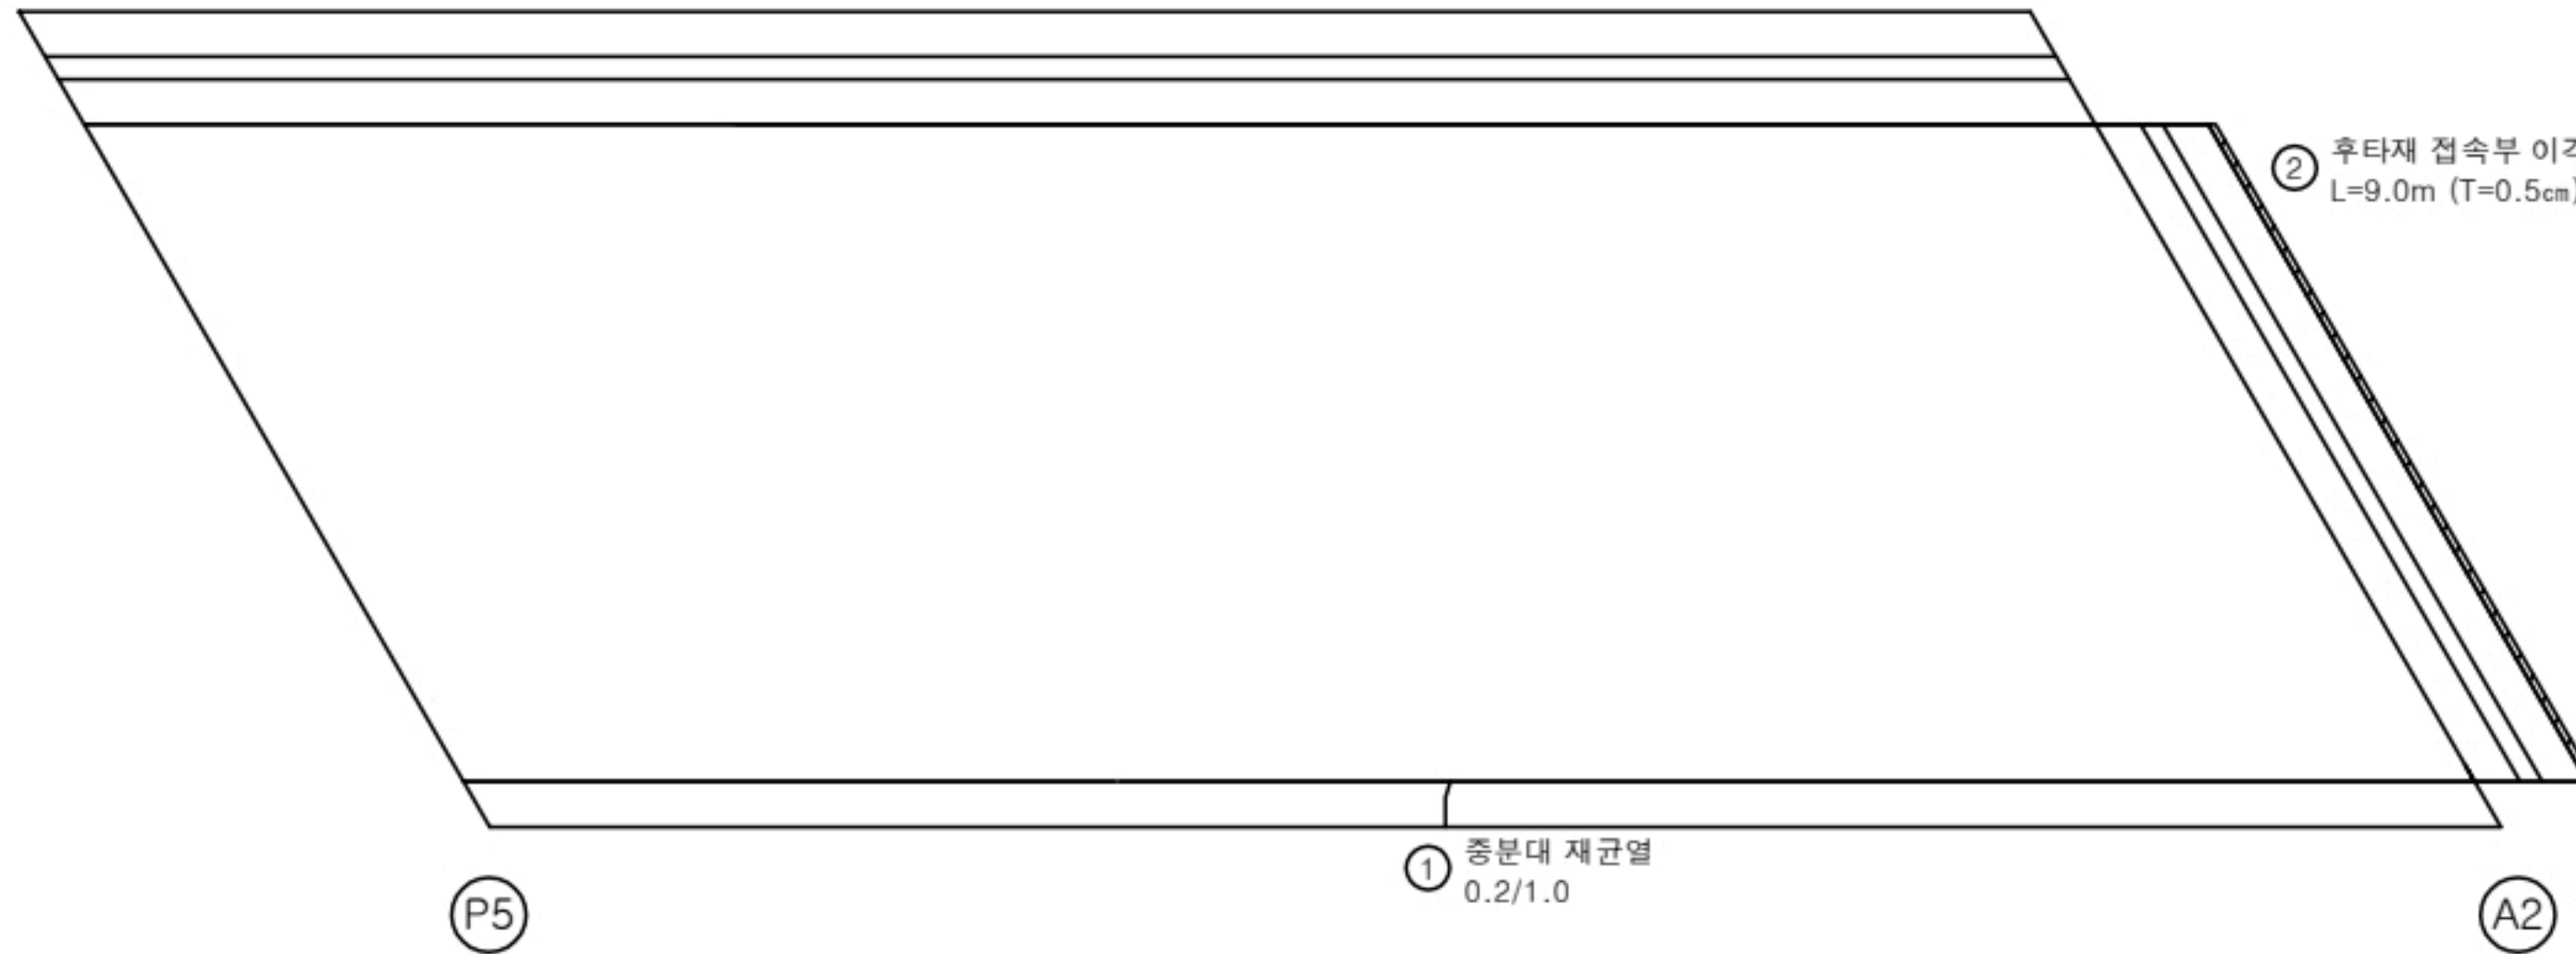

KEY PLAN

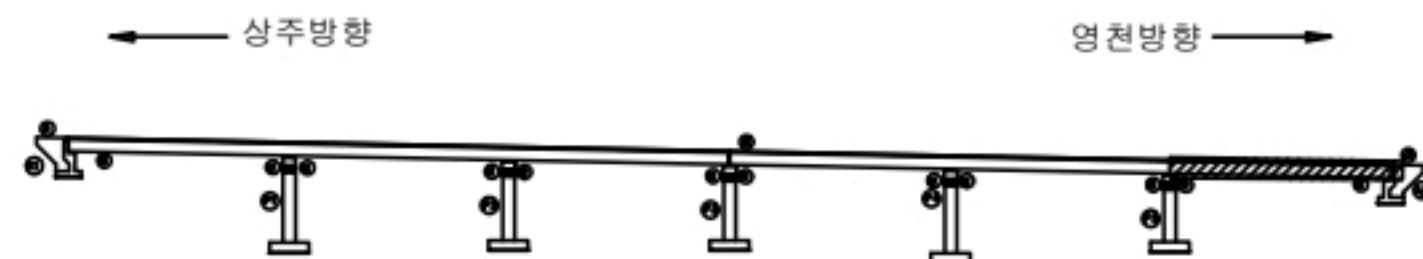

SECTION



범례

	균열		포장 망상균열		재료분리
	관저, 공동		바리, 파손		열화
	누수, 체수		백태		퇴적물
	철근노출		침하		그늘음
	부식		파괴, 변형		기타

발 주 처
상주영천고속도로(주)용역명
상주영천고속도로 2024-2025년 시설물 안전점검 용역
(2024년 하반기 정기안전점검)점 검 기 관
(주)명성엔지니어링

도면번호


ID : 장곡교(상주방향) 슬래브하면 S1

손상물량표

상주방향



영천방향

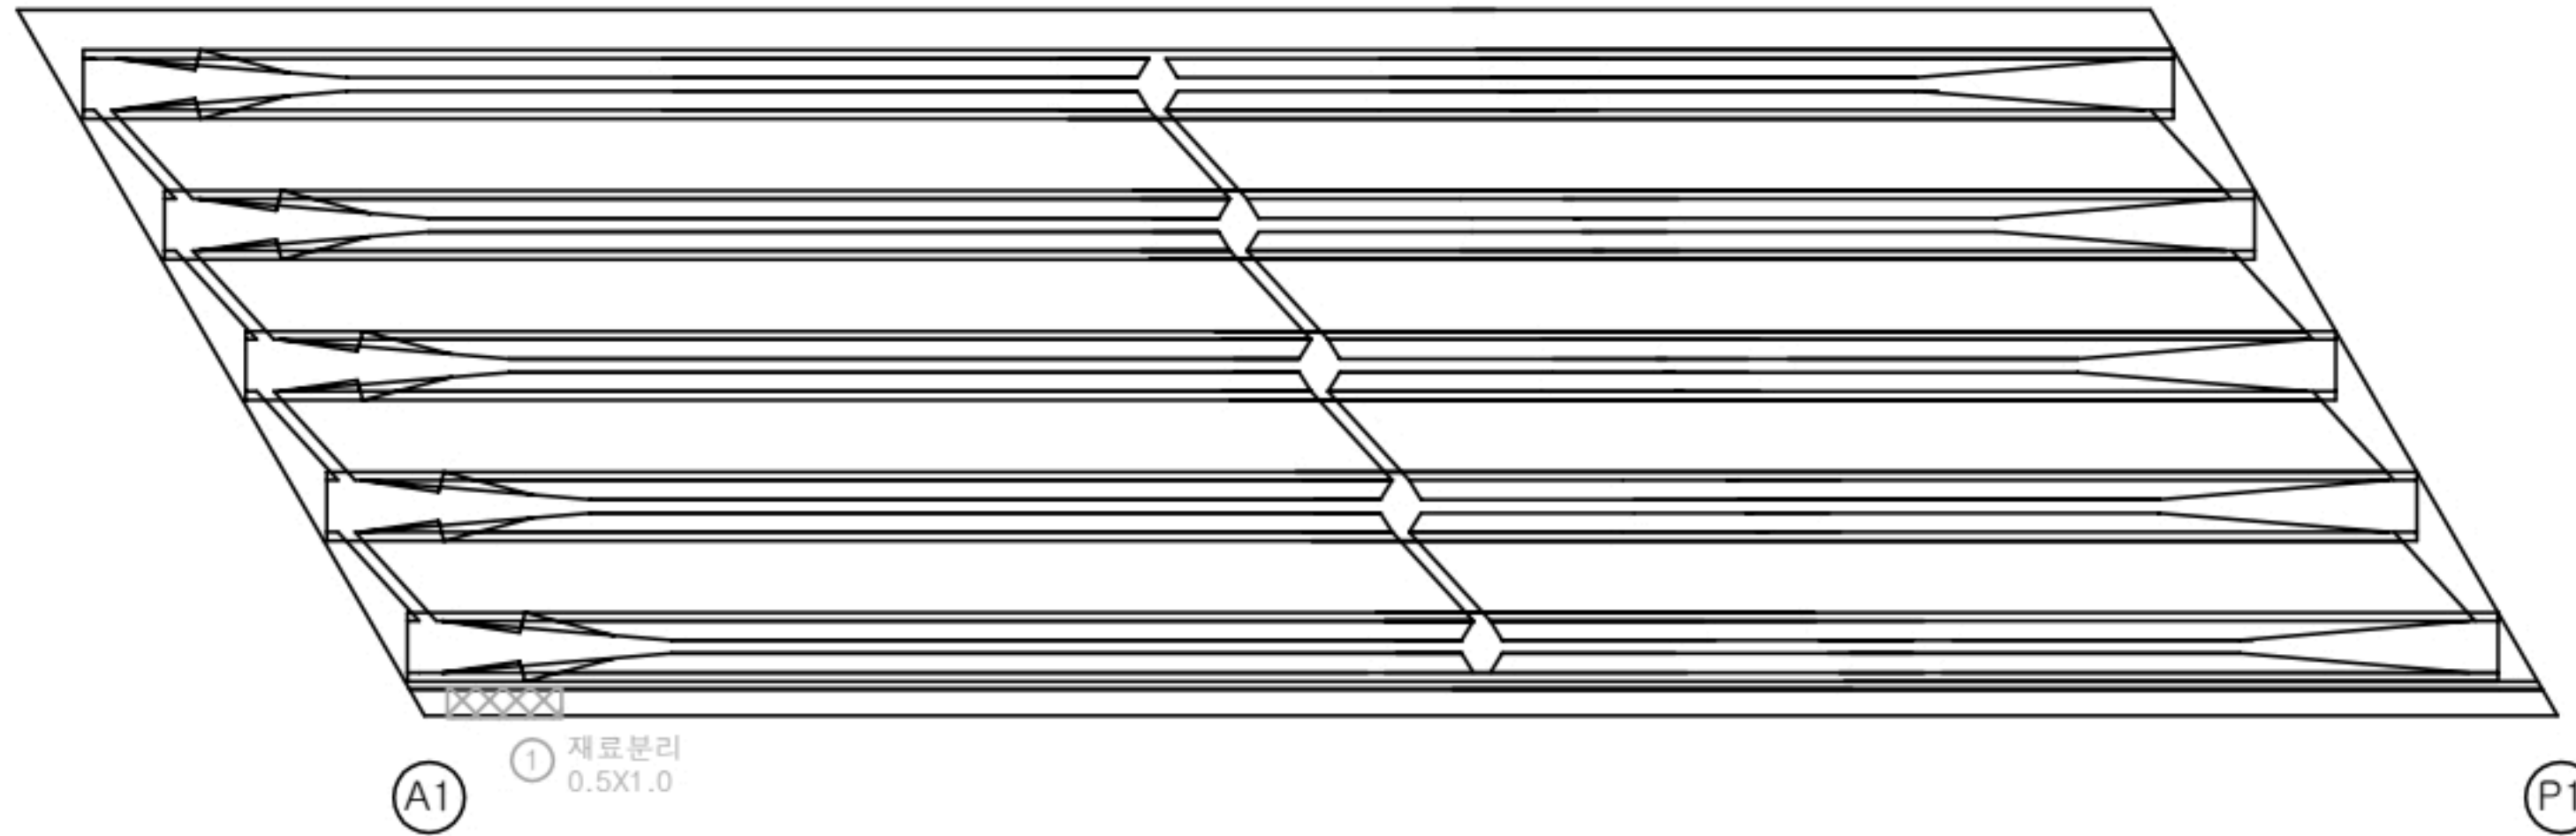


① 재료분리
0.5X1.0

P1

번호	구분	부재	손상내용	손상현황						비고
				폭 (mm)	길이 (m)	너비 (m)	수량	단위	개소	
1	198	바닥판	재료분리		0.5	1.0	0.50	m ²	1	23상 보수
2										
3										
KEY PLAN

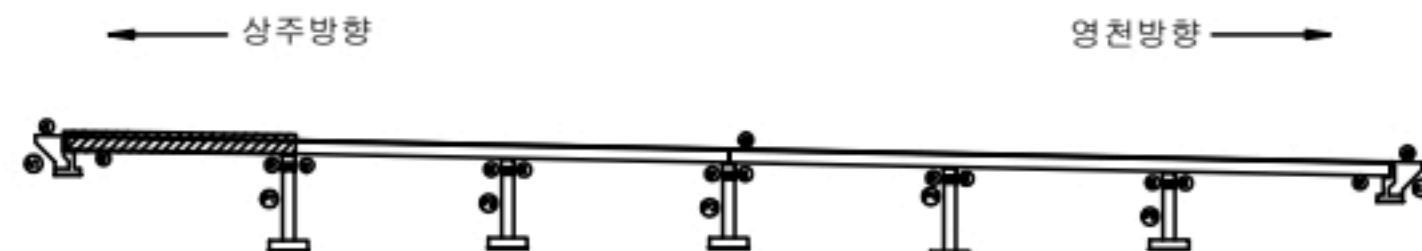

SECTION



범례

균열	포장 망상균열	재료분리
편치, 공동	박리, 파손	열화
누수, 체수	박리, 파손	퇴적물
철근노출	침하	그물물
부식	파굴, 변형	기타

발주처
상주영천고속도로(주)
용역명
상주영천고속도로 2024-2025년 시설물 안전점검 용역
(2024년 하반기 정기안전점검)
점검기관
(주)명성엔지니어링
도면번호
07



손상물량표

번호	구분	부재	손상내용	손상현황						비고
				폭 (mm)	길이 (m)	너비 (m)	수량	단위	개소	
1										
2										
3										
상주방향



영천방향

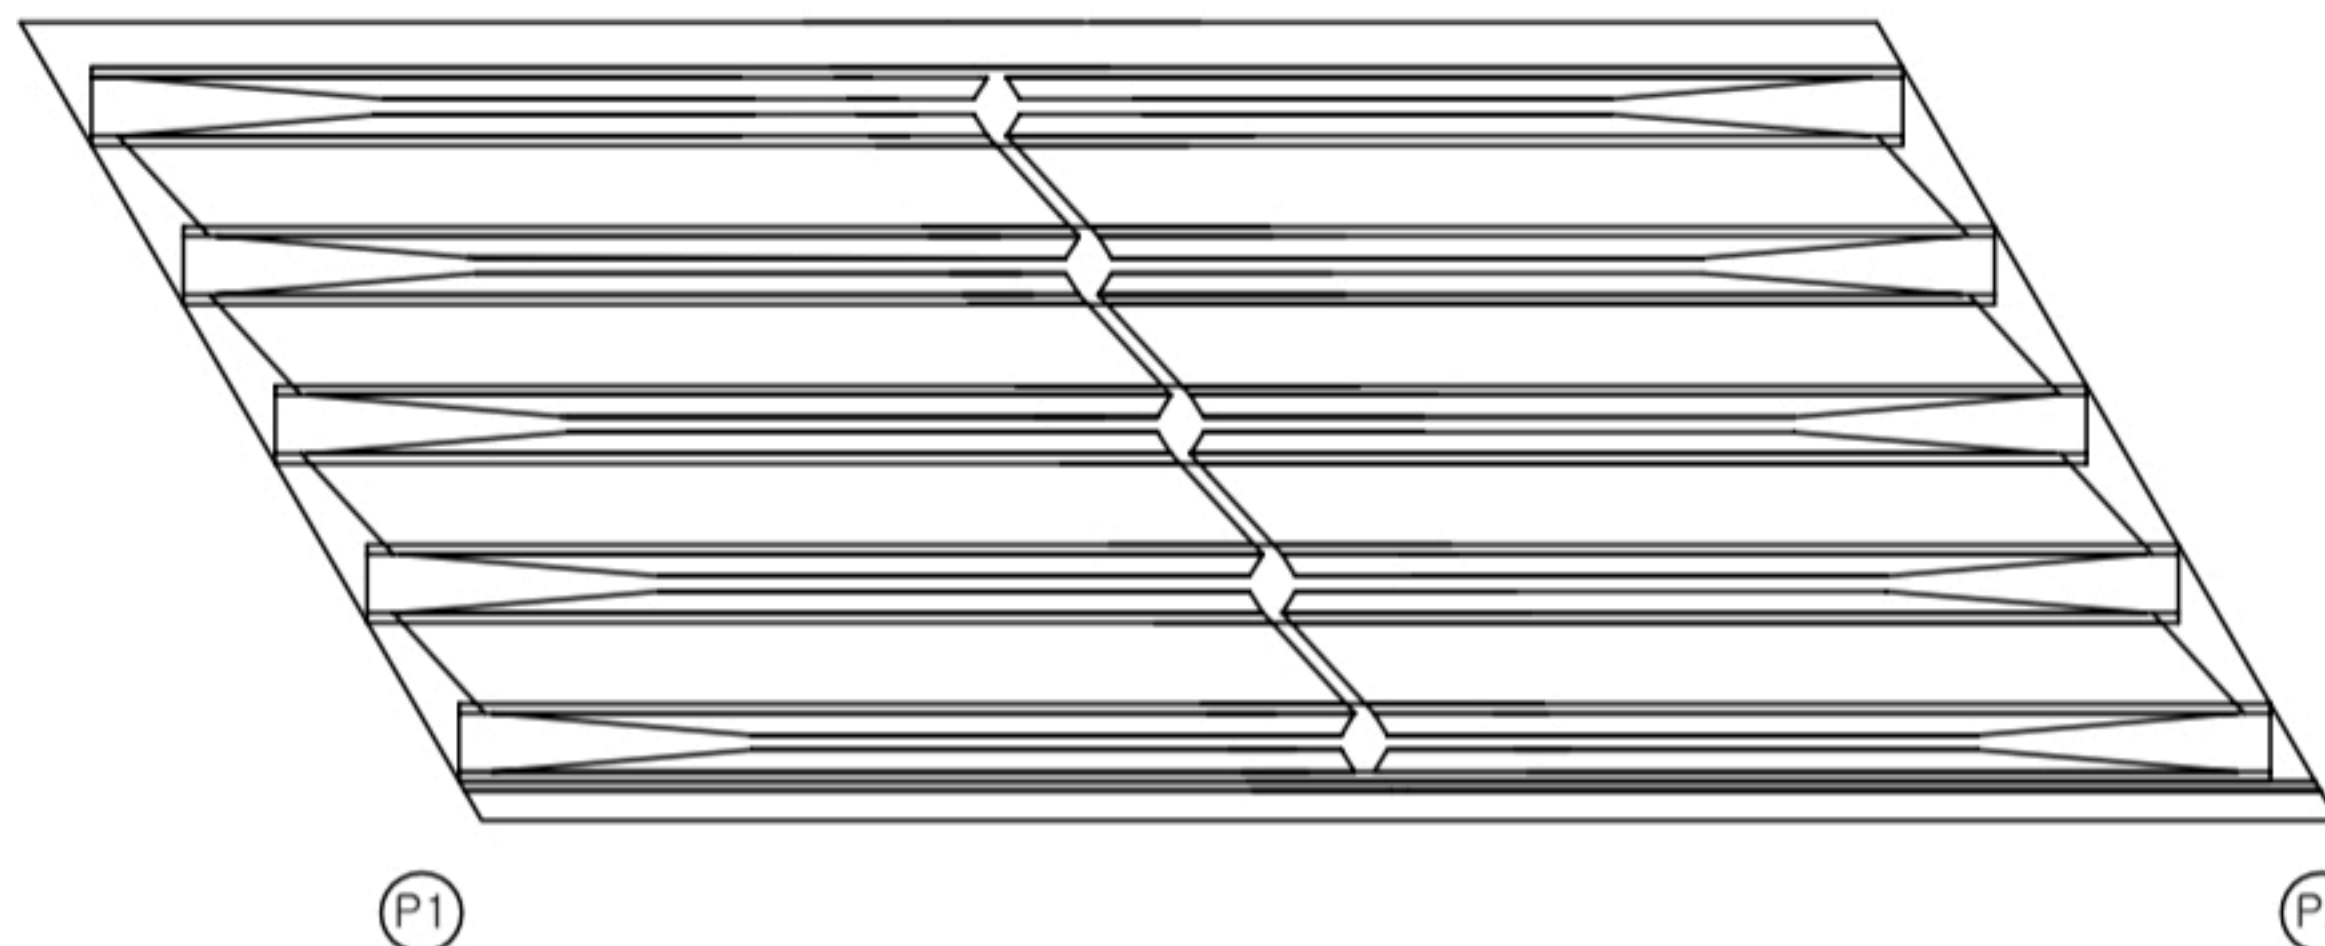

KEY PLAN

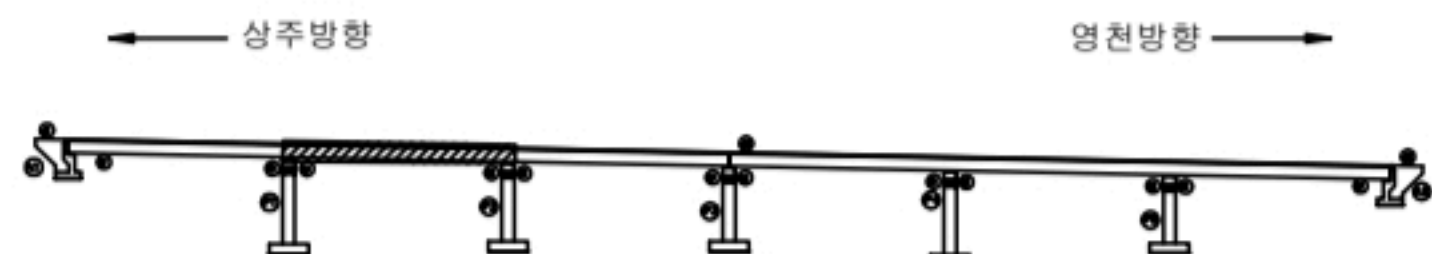

SECTION



범례

균열	포장 상상균열	재료분리
편저, 공동	박리, 파손	열화
누수, 체수	스케일	퇴적물
철근노출	철화	그늘음
부식	파괴, 변형	기타

발주처

삼주영천고속도로(주)

용역명


삼주영천고속도로 2024-2025년 시설물 안전점검 용역
(2024년 하반기 정기안전점검)

점검기관


(주)명성엔지니어링

도면번호

손 상 물 량 표

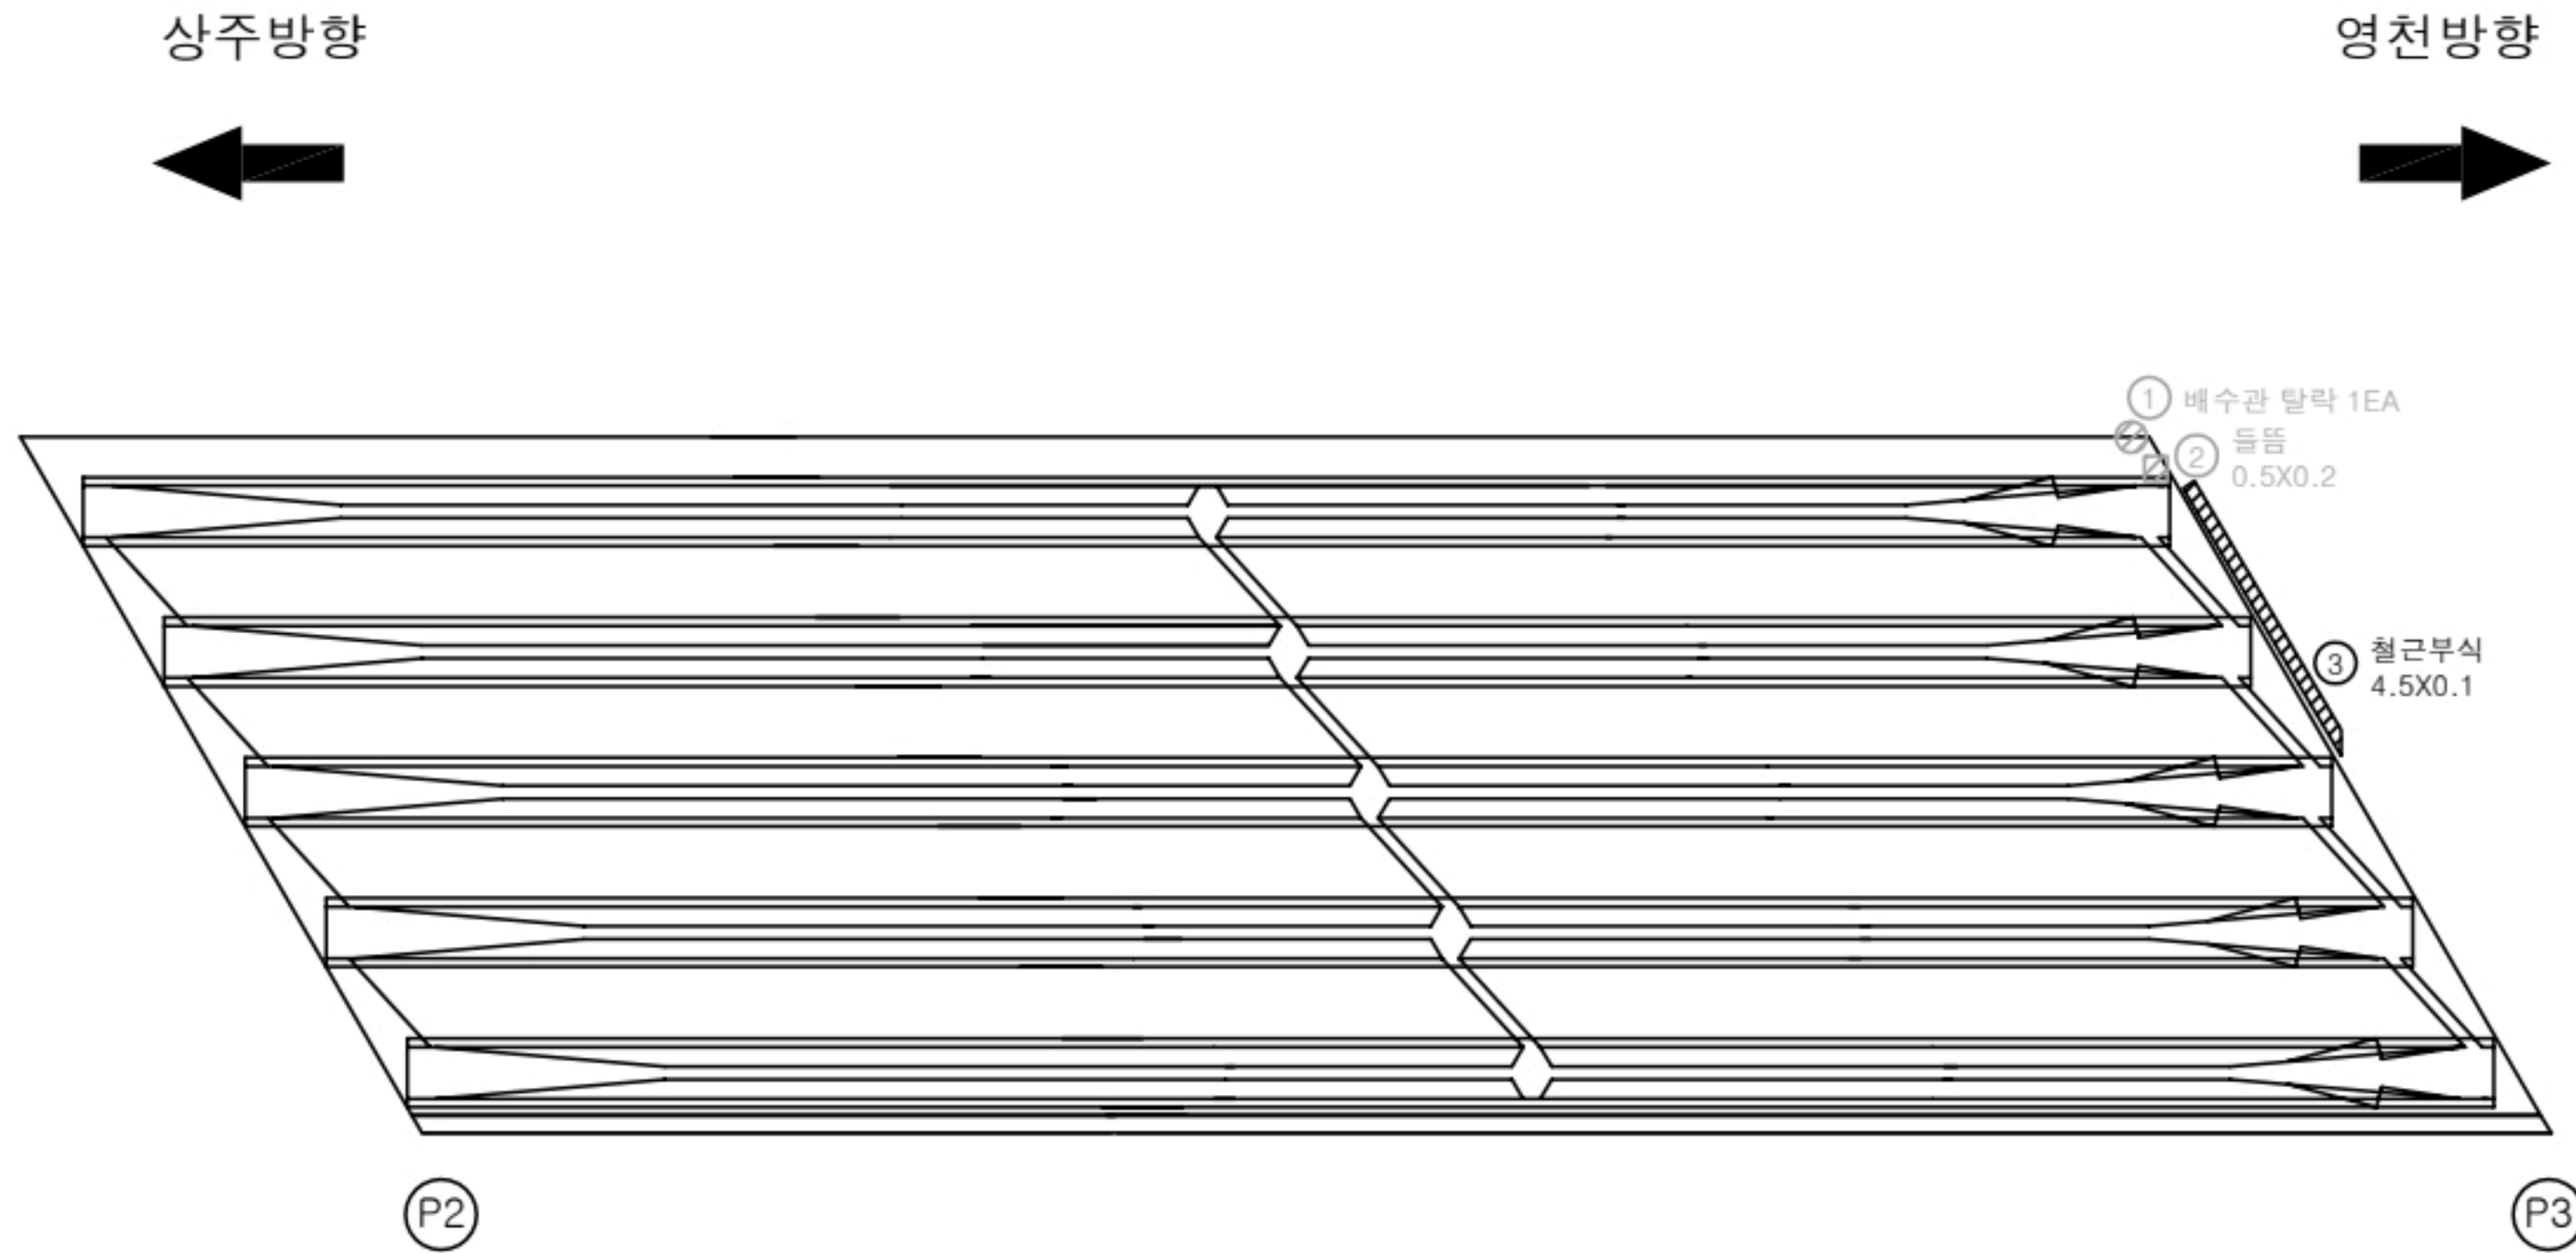

번호	구분	부재	손상내용	손상현황						비 고
				폭 (mm)	길이 (m)	너비 (m)	수량	단위	개소	
1	19하	배수시설	배수관 탈락				1.00	EA	1	22'상 보수
2	21하	바닥판	들뜸		0.5	0.2	0.10	m²	1	22'상 보수
3	21하	바닥판	철근부식		4.5	0.1	0.45	m²	1	
4										
5										
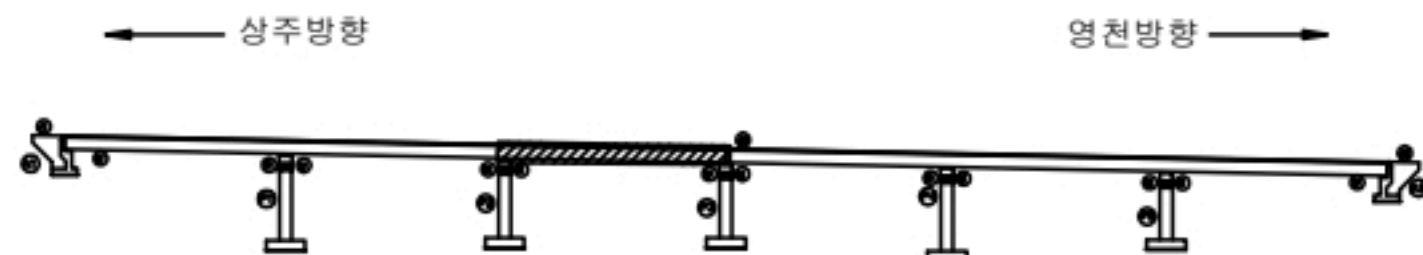KEY
PLAN

SECTION

범
례

균열	포장 망상균열	재료분리
편치, 공동	바리, 파손	열화
누수, 체수	백태	퇴적물
철근노출	침하	그늘음
부식	좌굴, 변형	기타

발 주 처
상주영천고속도로(주)용역명
상주영천고속도로 2024-2025년 시설물 안전점검 용역
(2024년 하반기 정기안전점검)점 검 기 관
(주)명성엔지니어링

도면번호


ID : 장곡교(상주방향) 슬래브하면 S4

손상물량표

상주방향




영천방향

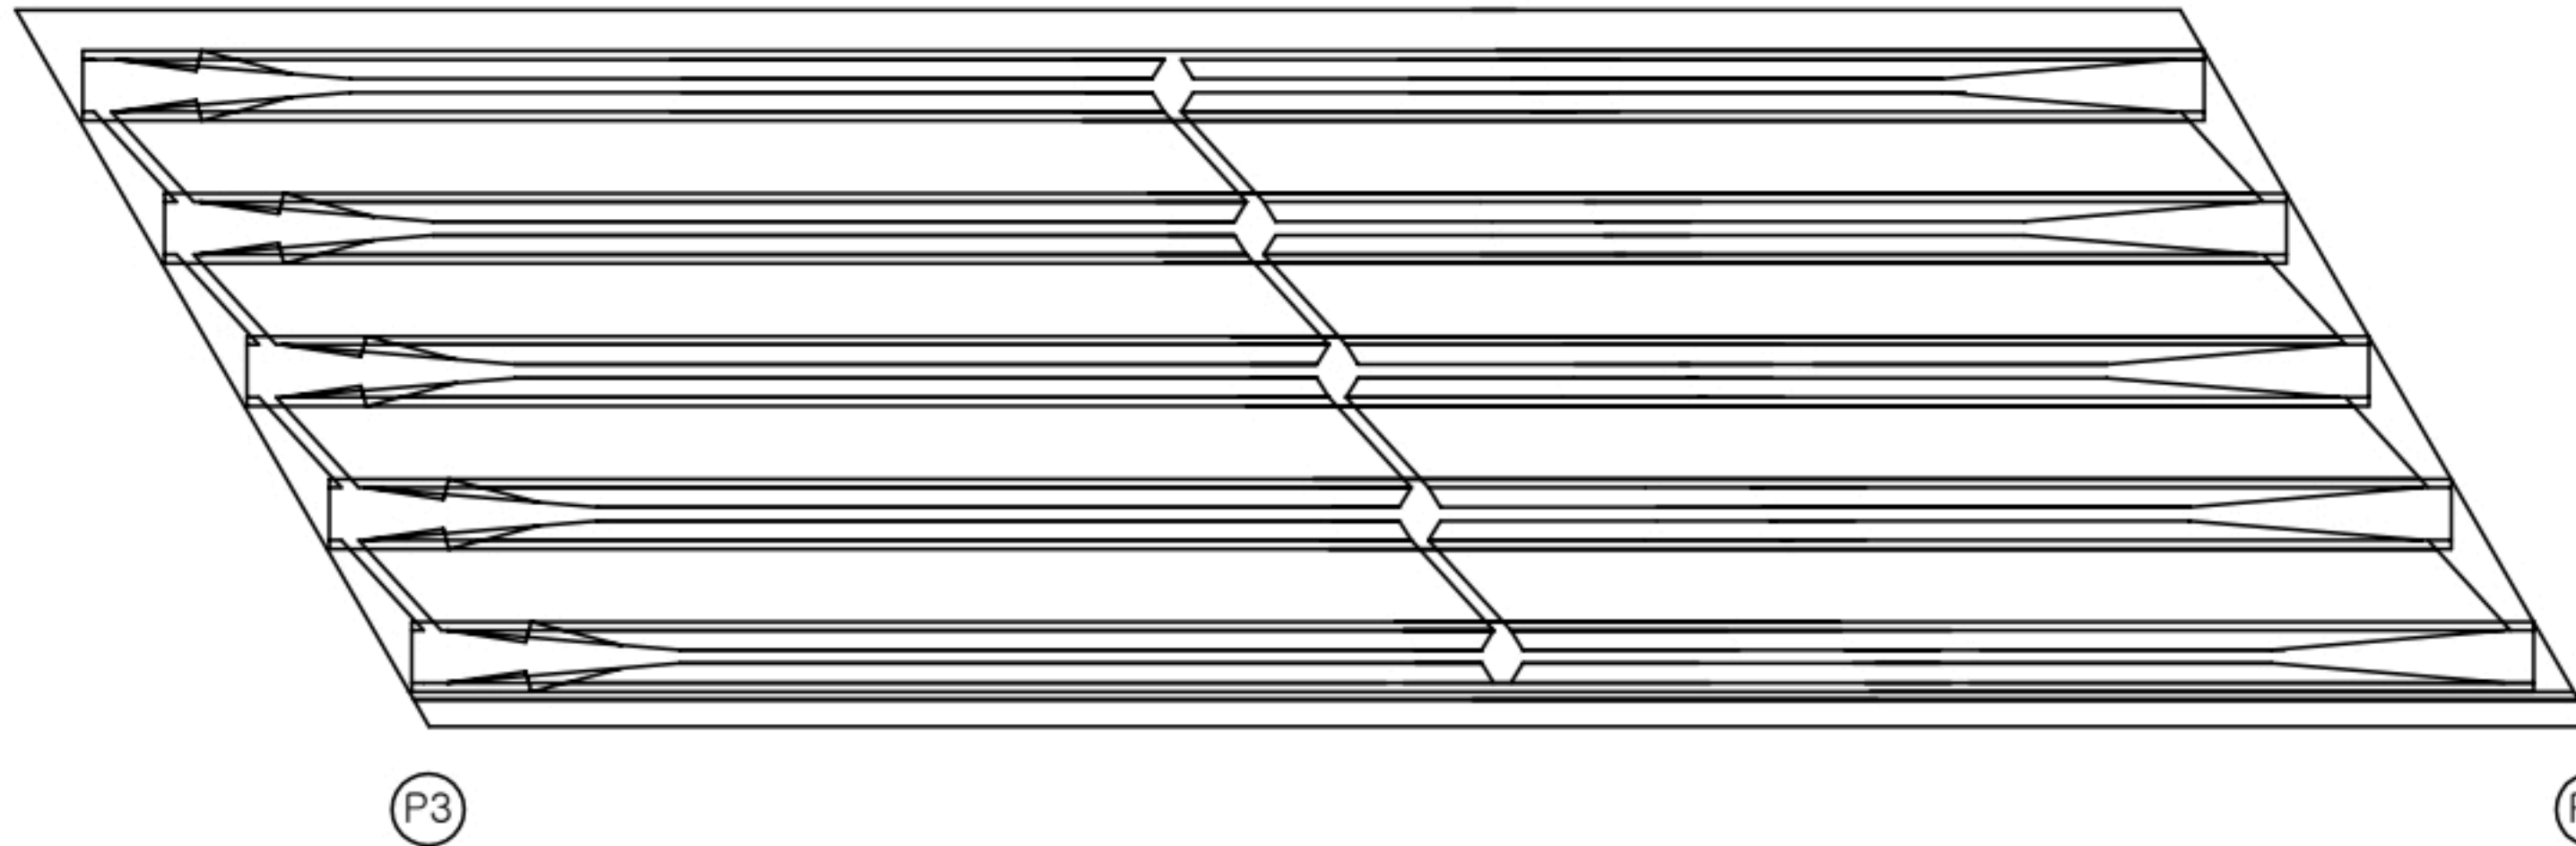

번호	구분	부재	손상내용	손상현황						비고
				폭 (mm)	길이 (m)	너비 (m)	수량	단위	개소	
1										
2										
KEY PLAN

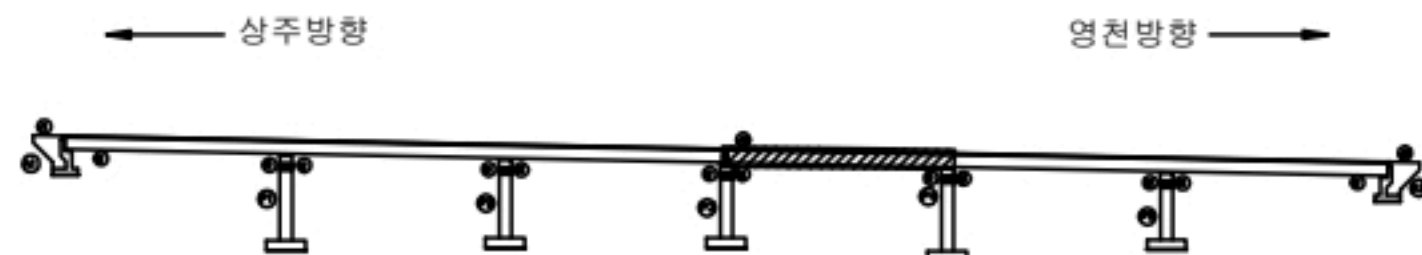

SECTION



범례

균열	포장 망상균열	재료분리
천치, 공동	박리, 파손	열화
누수, 체수	박락	피팅
철근노출	얼룩	그을음
부식	파괴, 변형	기타


발주처
상주영천고속도로(주)
용역명
상주영천고속도로 2024-2025년 시설물 안전점검 용역
(2024년 하반기 정기안전점검)
점검기관
(주)명성엔지니어링
도면번호

손 상 물 량 표

상주방향




영천방향

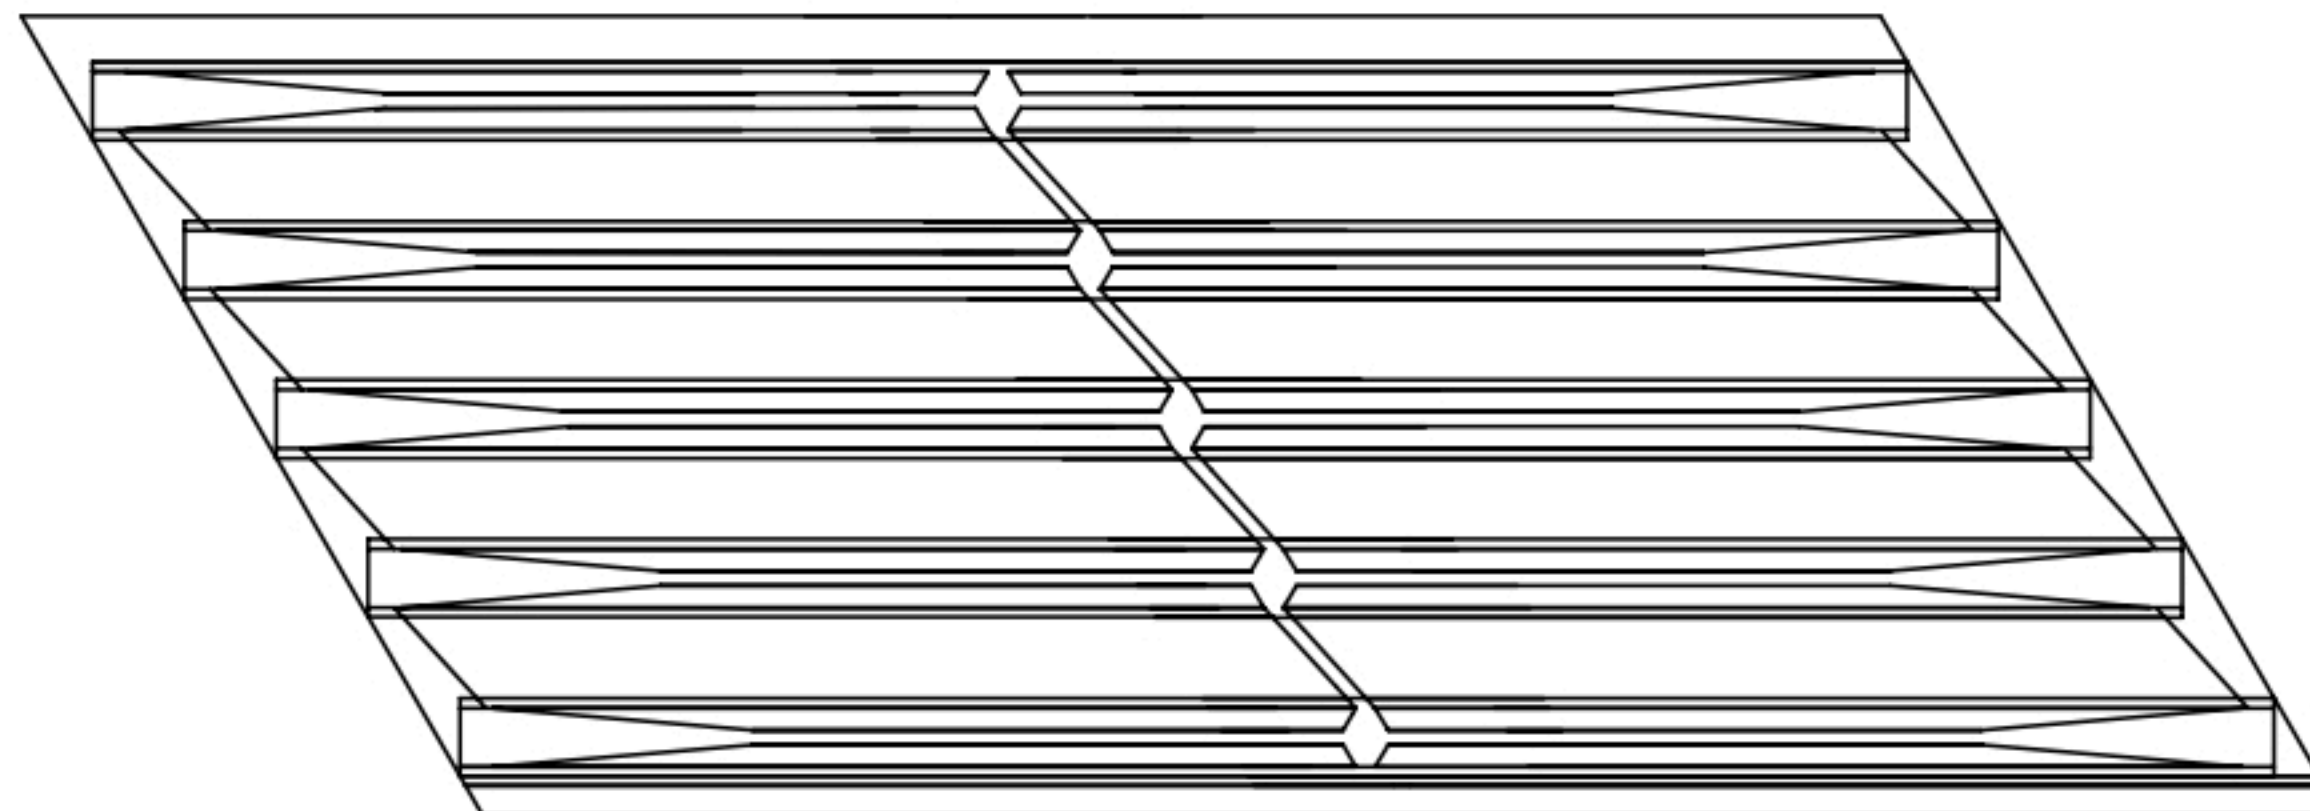

P4

P5

번호	구분	부재	손상내용	손상현황						비 고
				폭 (mm)	길이 (m)	너비 (m)	수량	단위	개소	
1										
2										
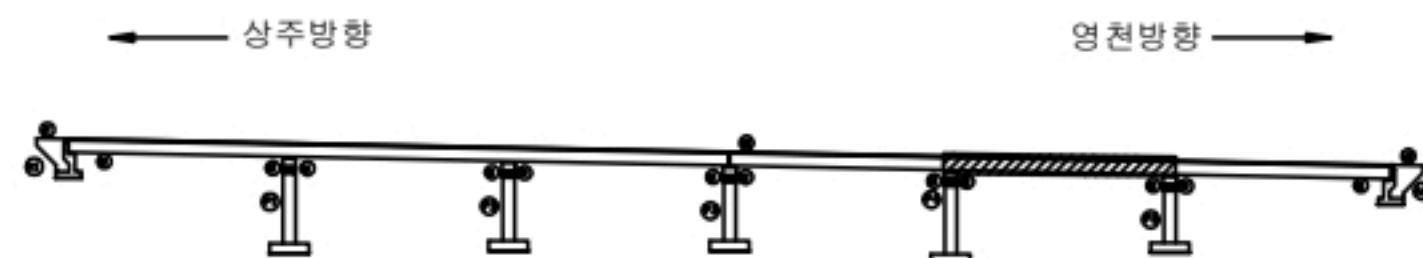KEY
PLAN

SECTION

범
례

	균열		포장 망상균열		재료분리
	편치, 공동		바리, 파손		열화
	누수, 체수		색채		표적물
	철근노출		침하		그늘물
	부식		파괴, 변형		기타

발 주 처
상주영천고속도로(주)용역명
상주영천고속도로 2024-2025년 시설물 안전점검 용역
(2024년 하반기 정기안전점검)점 검 기 관
(주)명성엔지니어링


도면번호

손 상 물 량 표


상주방향



영천방향

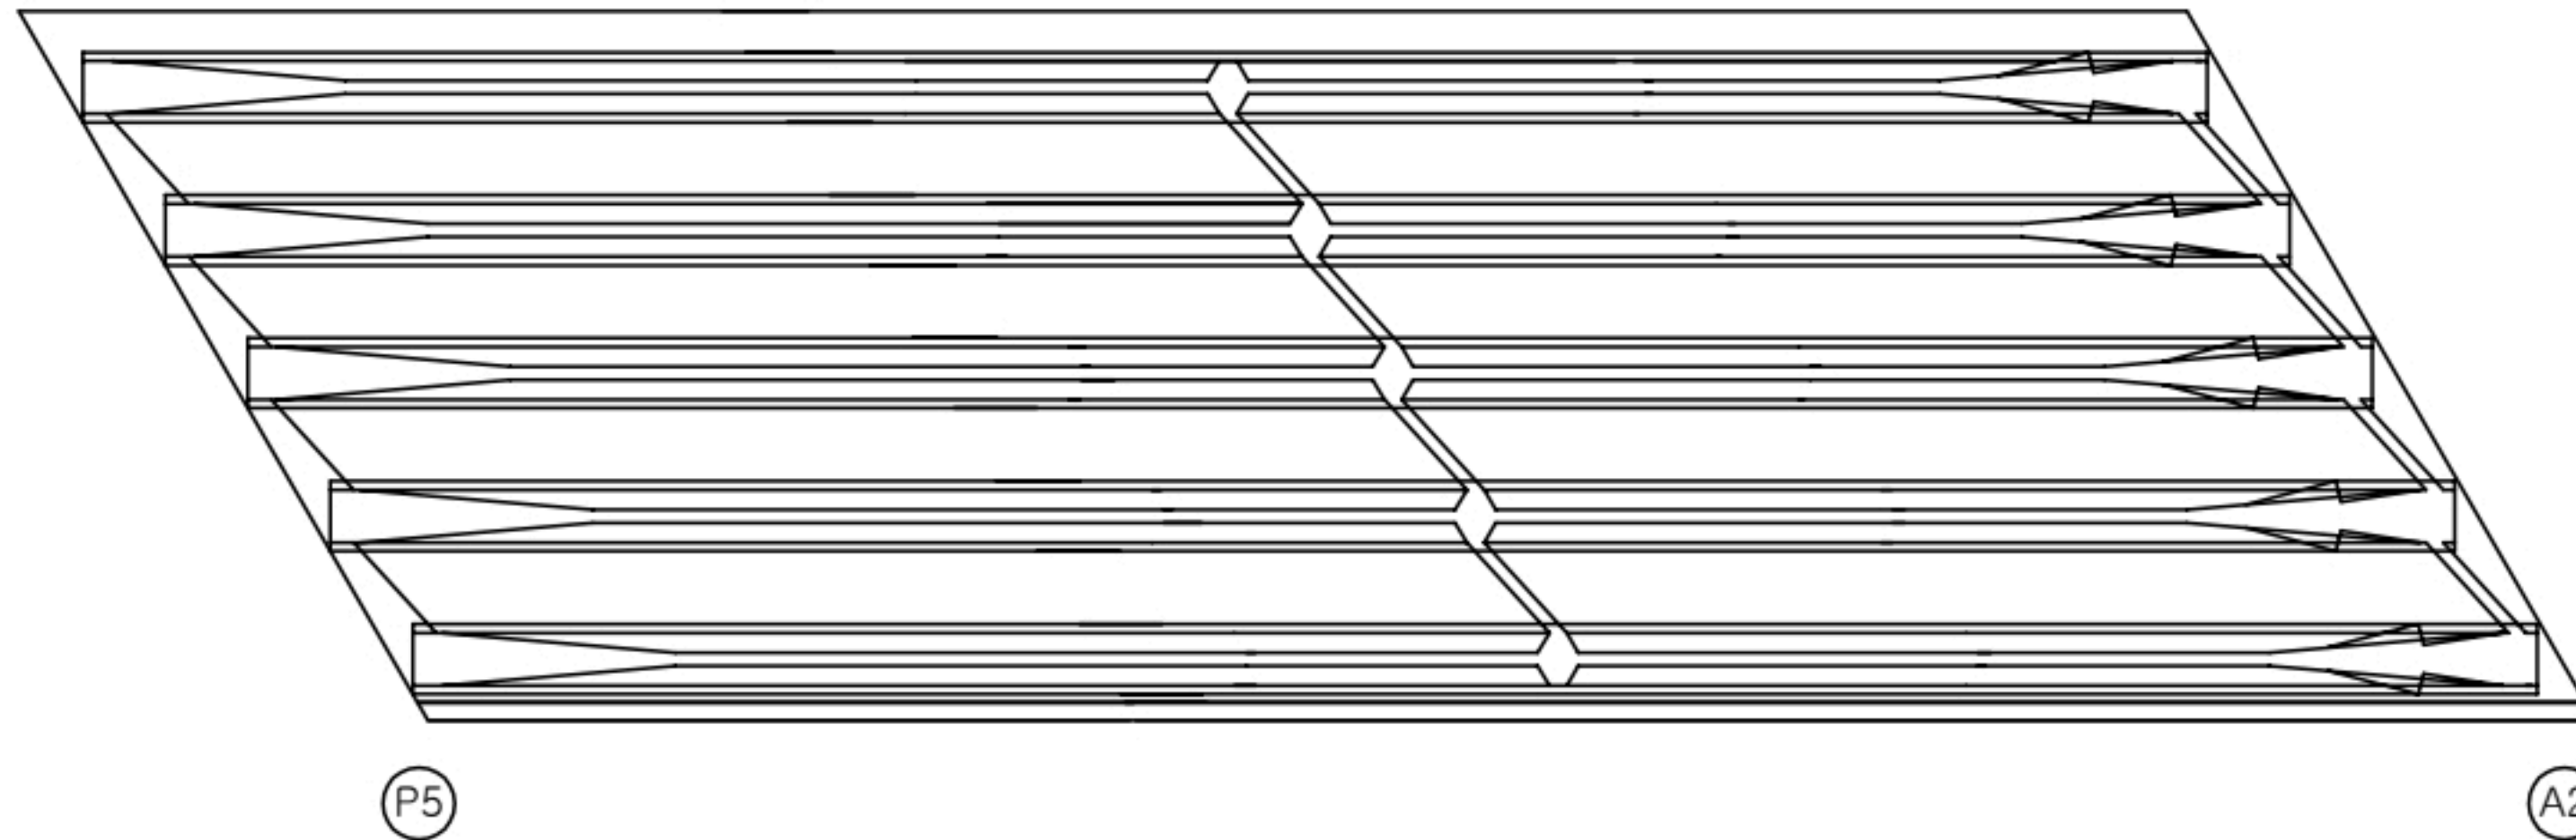

번호	구분	부재	손상내용	손상현황						비 고
				폭 (mm)	길이 (m)	너비 (m)	수량	단위	개소	
1										
2										
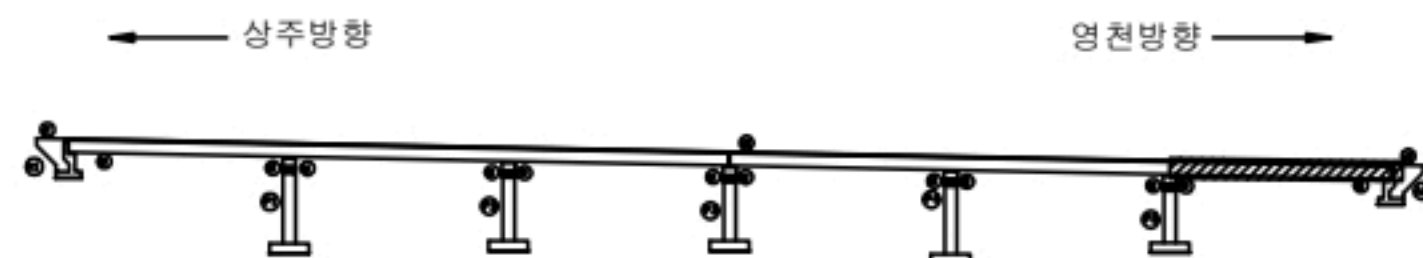KEY
PLAN

SECTION

범
례

균열	포장 망상균열	재료분리
편치, 공동	박리, 파손	열화
누수, 체수	백태	퇴적물
철근노출	침하	그늘음
부식	파굴, 변형	기타

발 주 처
상주영천고속도로(주)용 역 명
상주영천고속도로 2024-2025년 시설물 안전점검 용역
(2024년 하반기 정기안전점검)점 검 기 관
(주)명성엔지니어링

도 면 번 호

ID : 장곡교(상주방향) 거더 S2 (G1~G5)

손 상 물 량 표

구분	좌측면	하면	우측면
G1			
G2			
G3			
G4			
G5			

(P2)

KEY PLAN

영천방향 →

SECTION



14

ID : 장곡교(상주방향) 거더 S4 (G1~G5)

상주방향

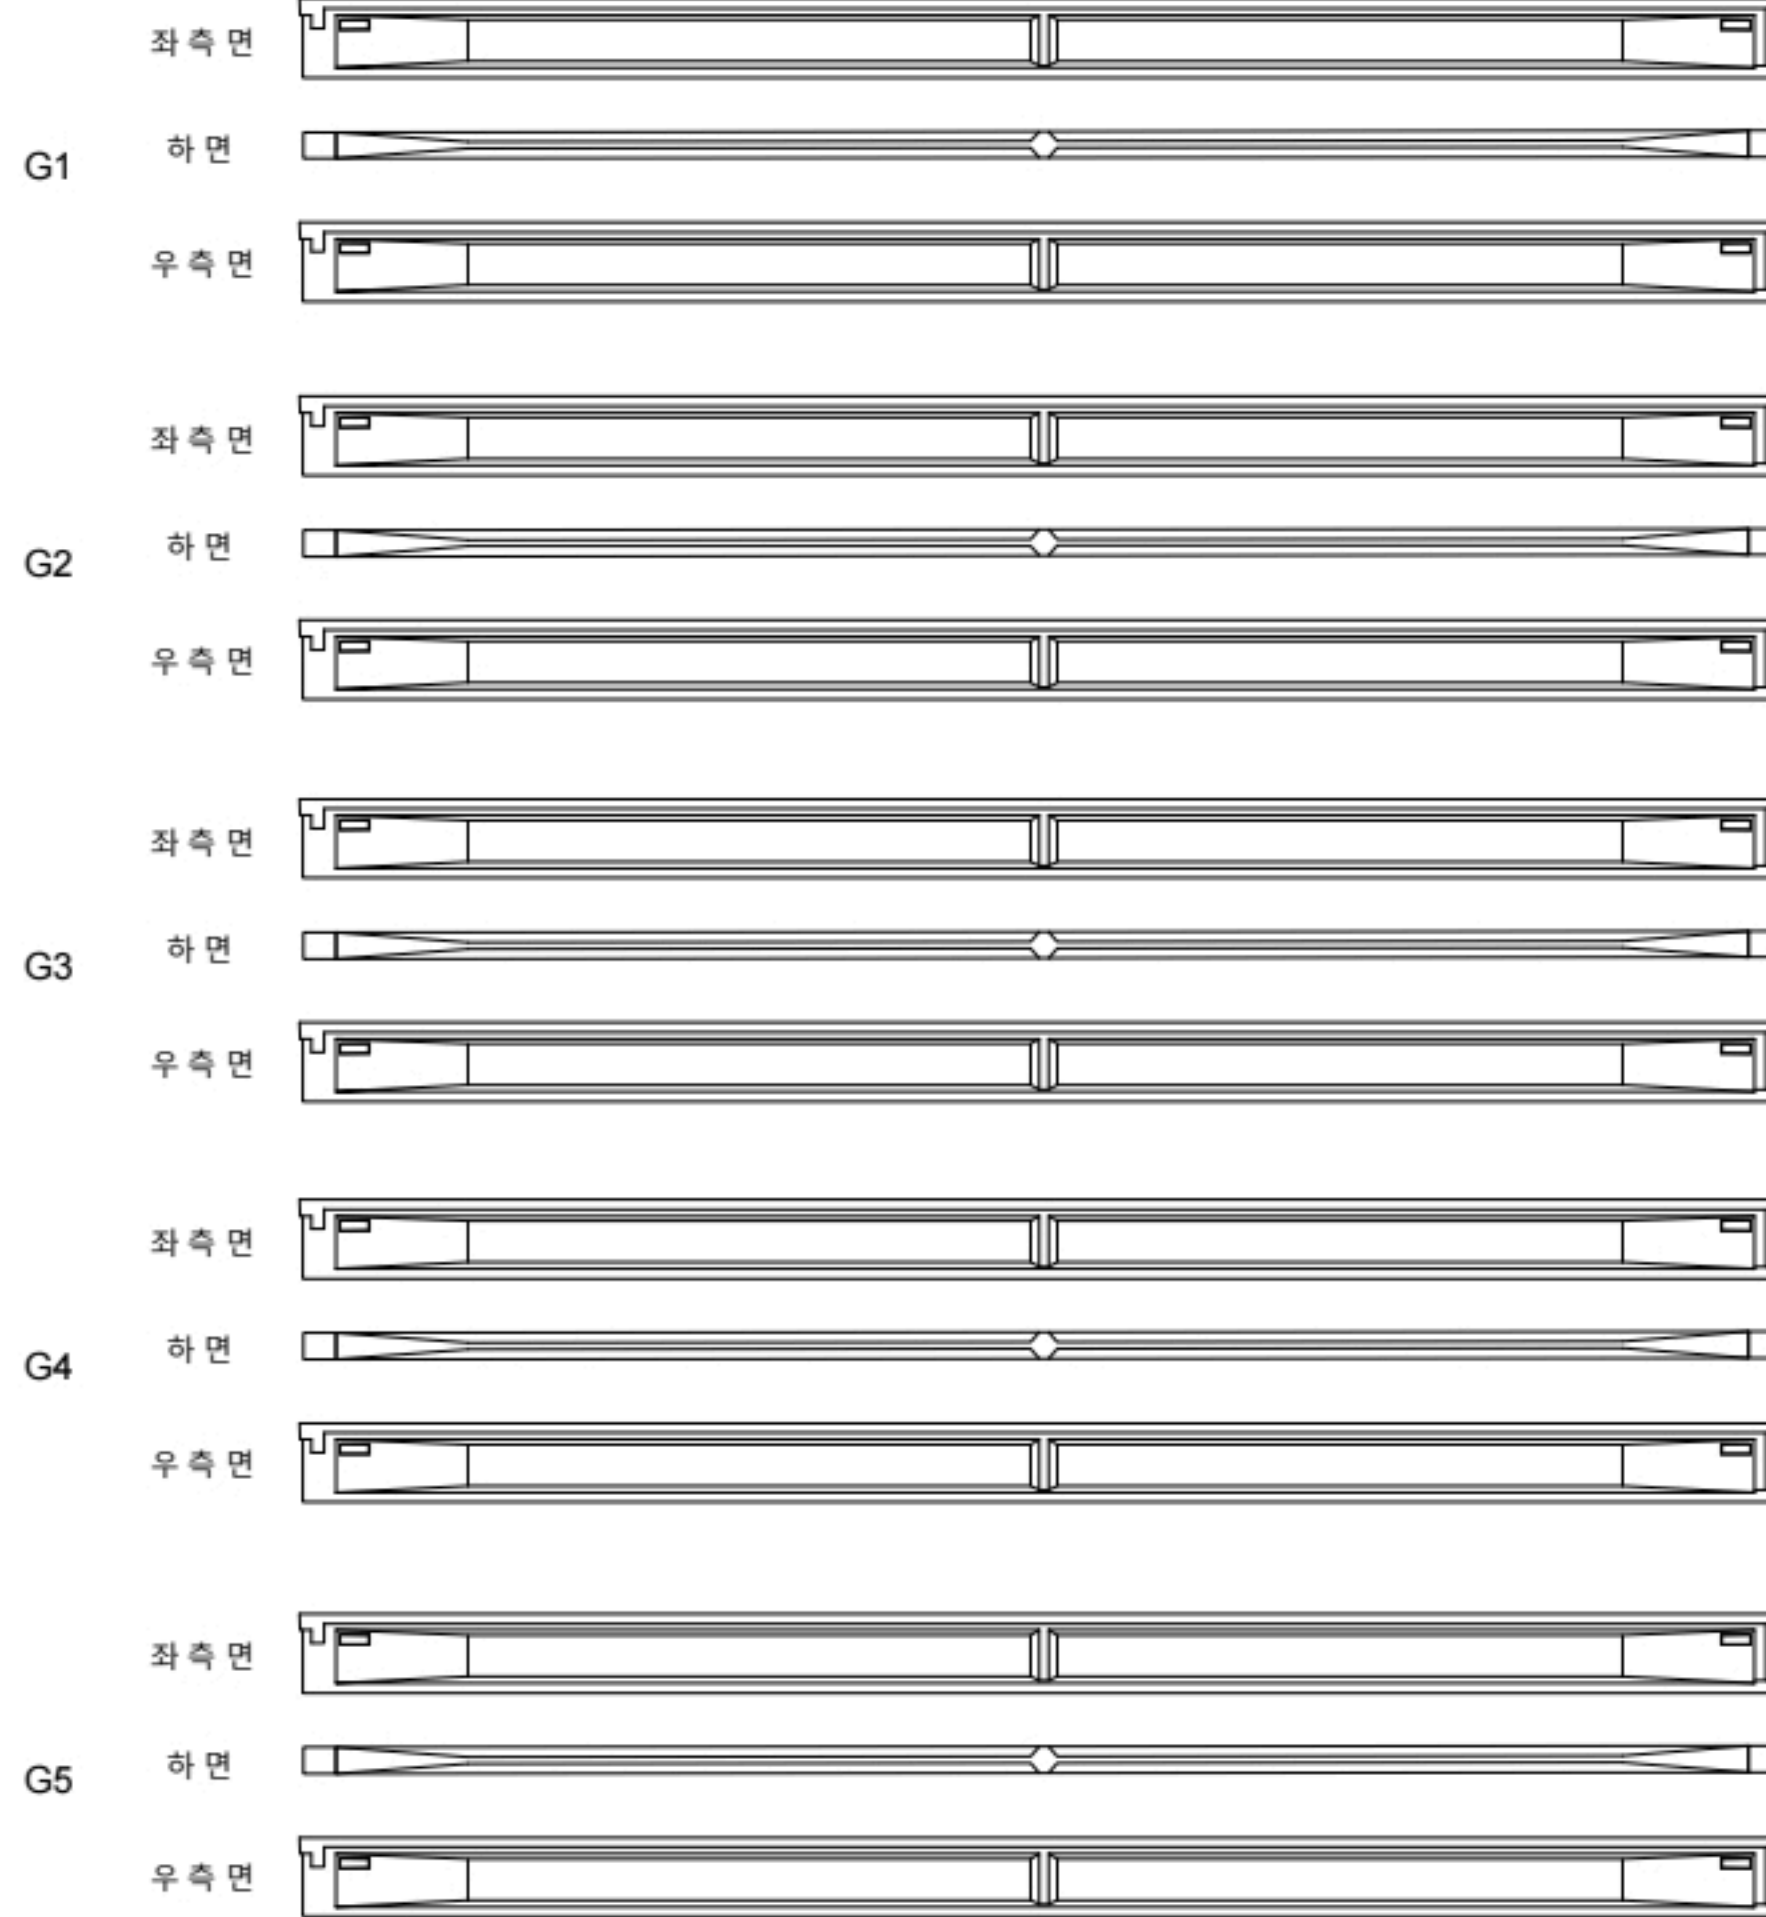

P3

P4


영천방향



손상물량표

번호	구분	부재	손상내용	손상현황						비고
				폭 (mm)	길이 (m)	너비 (m)	수량	단위	개소	
1										
2										
KEY PLAN

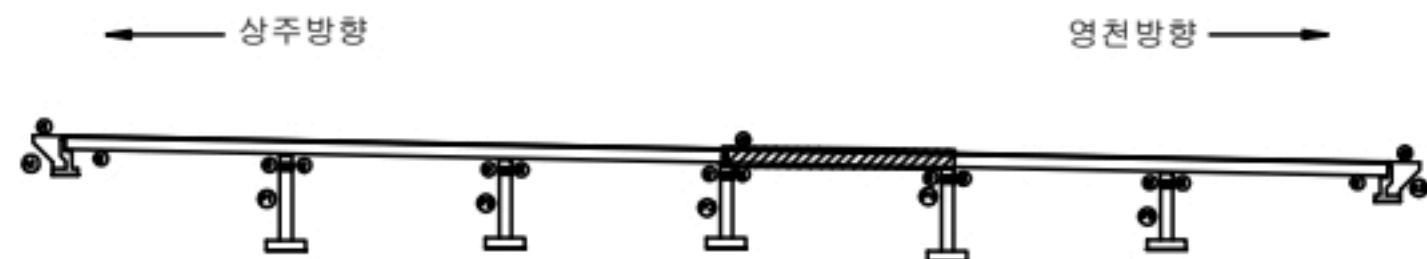

SECTION



범례

	균열		포장 망상균열		재료분리
	전치, 공동		박리, 파손		열화
	녹수, 철수		백태		퇴적물
	침하노출		침하		그물물
	부식		파괴, 변형		기타

발주처	상주영천고속도로(주)
용역명	상주영천고속도로 2024~2025년 시설물 안전점검 용역 (2024년 하반기 정기안전점검)
점검기관	(주)명성엔지니어링
도면번호	


ID : 장곡교(상주방향) 거더 S5 (G1~G5)

손상물량표

상주방향



영천방향

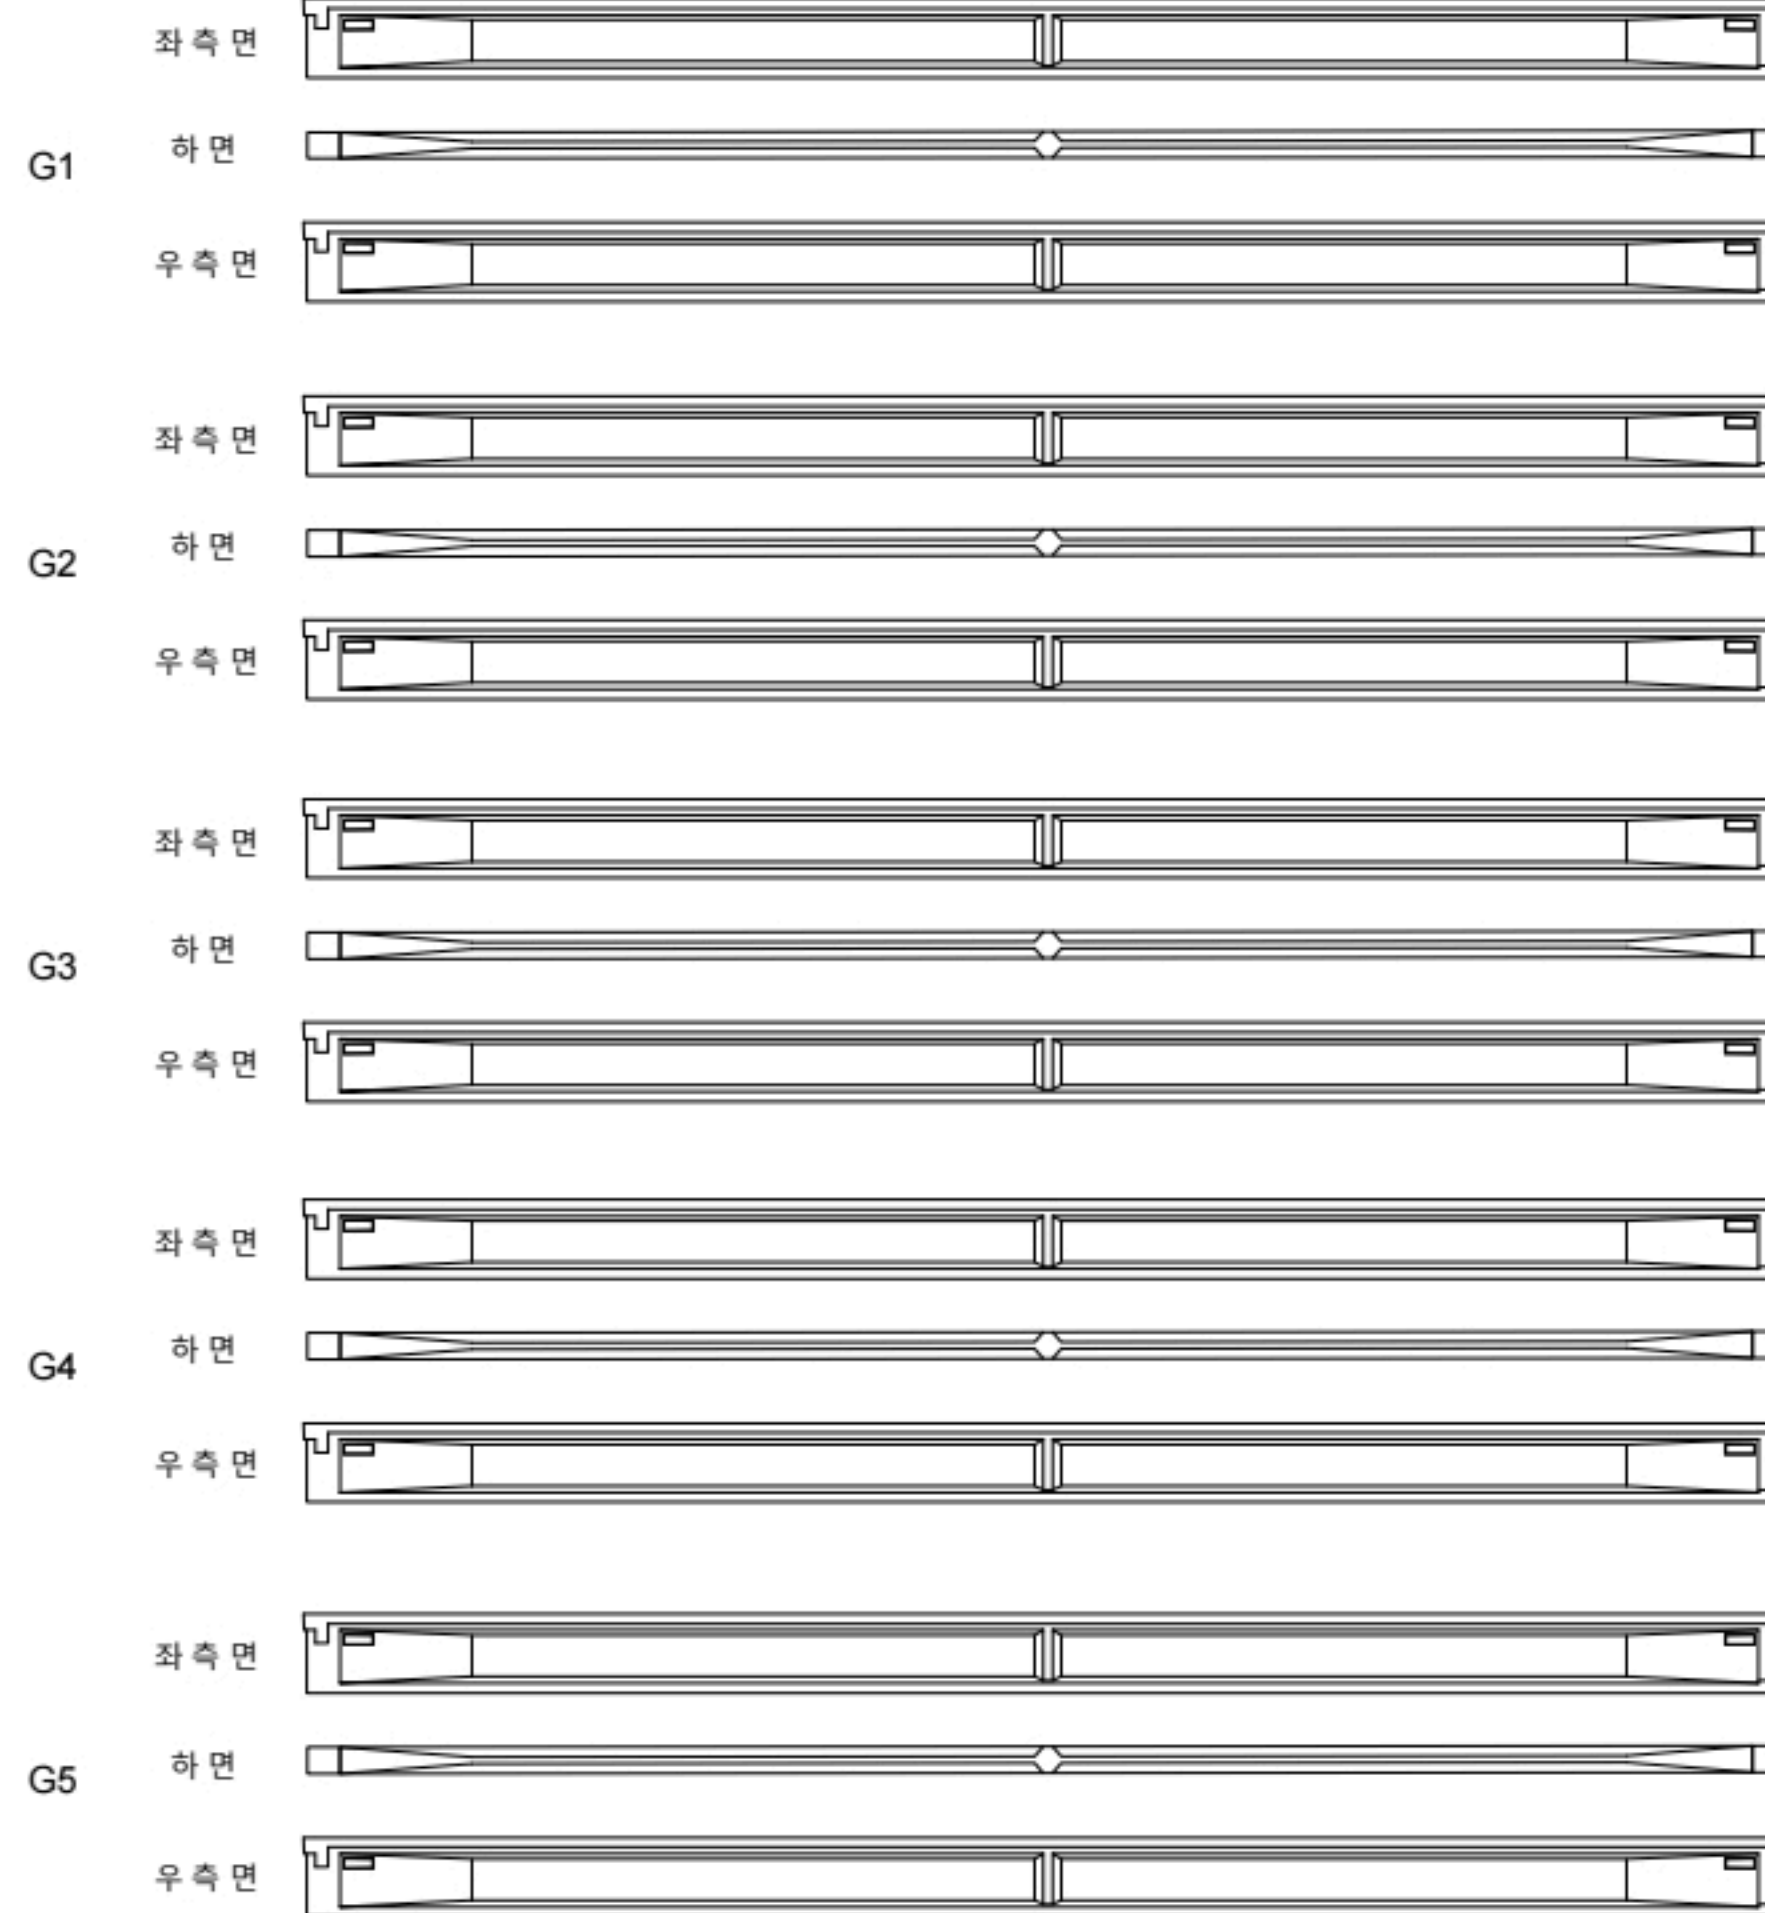


P4

P5

번호	구분	부재	손상내용	손상현황						비고
				폭 (mm)	길이 (m)	너비 (m)	수량	단위	개소	
1										
2										
KEY PLAN

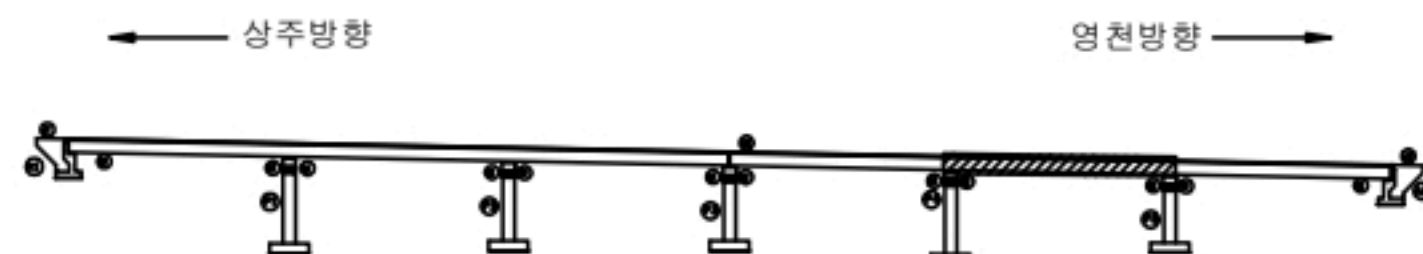

SECTION




범례

	균열		포장 망상균열		재료분리
	편치, 공동		바리, 파손		열화
	누수, 체수		백태		퇴적물
	철근노출		침하		그늘음
	부식		파괴, 변형		기타

발주처	상주영천고속도로(주)
용역명	상주영천고속도로 2024~2025년 시설물 안전점검 용역 (2024년 하반기 정기안전점검)
점검기관	(주)명성엔지니어링
도면번호	

ID : 장곡교(상주방향) 거더 S6 (G1~G5)

상주방향

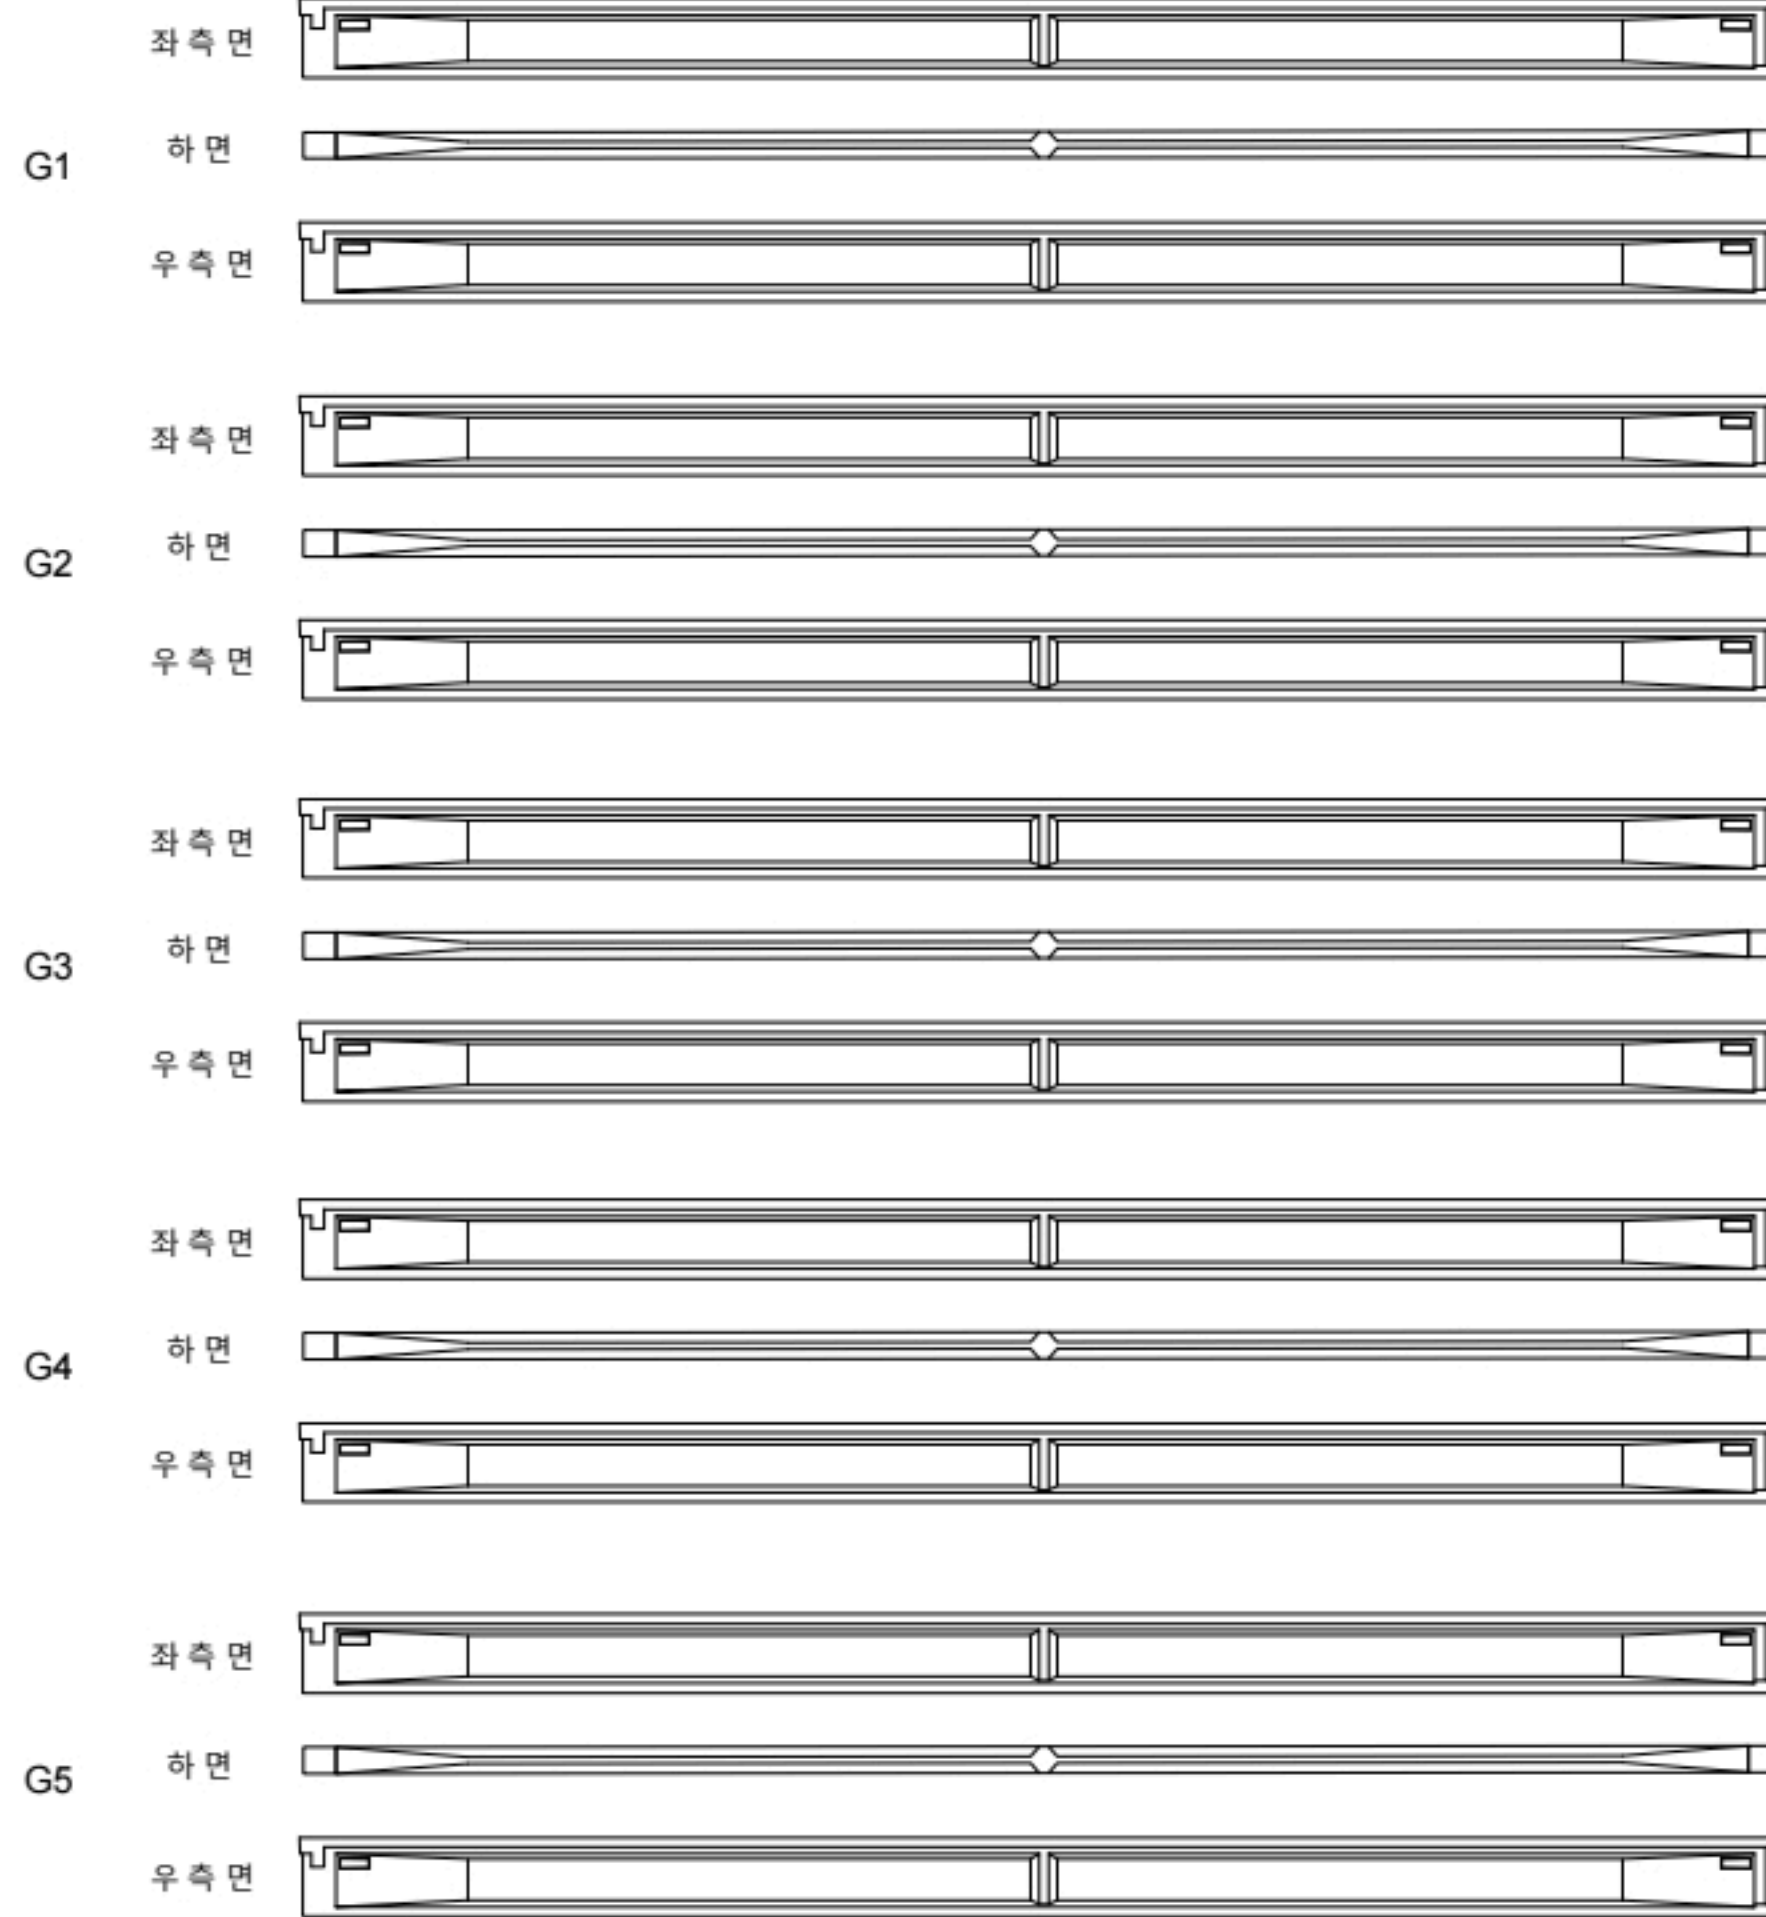

P5

A2


영천방향



손상물량표

번호	구분	부재	손상내용	손상현황						비고
				폭 (mm)	길이 (m)	너비 (m)	수량	단위	개소	
1										
2										
KEY PLAN

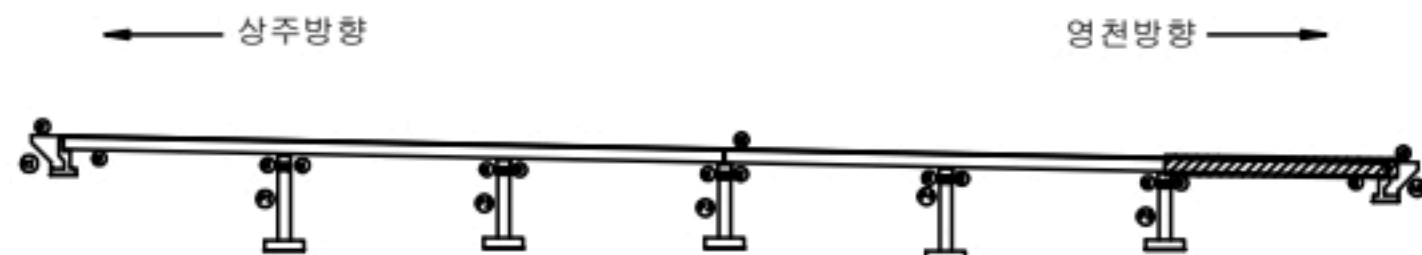

SECTION



범례


발주처
상주영천고속도로(주)

용역명
상주영천고속도로 2024-2025년 시설물 안전점검 용역
(2024년 하반기 정기안전점검)

점검기관
(주)명성엔지니어링

도면번호

손 상 물 량 표

상주 방향



영천 방향



CB1

CB2

CB3

G1~G2				G1~G2				G1~G2			
	하면 배면	전면 하면 배면	전면 하면		하면 배면	전면 하면 배면	전면 하면		하면 배면	전면 하면 배면	전면 하면
G2~G3				G2~G3				G2~G3			
	하면 배면	전면 하면 배면	전면 하면		하면 배면	전면 하면 배면	전면 하면		하면 배면	전면 하면 배면	전면 하면
G3~G4				G3~G4				G3~G4			
	하면 배면	전면 하면 배면	전면 하면		하면 배면	전면 하면 배면	전면 하면		하면 배면	전면 하면 배면	전면 하면
G4~G5				G4~G5				G4~G5			
	하면 배면	전면 하면 배면	전면 하면		하면 배면	전면 하면 배면	전면 하면		하면 배면	전면 하면 배면	전면 하면

A1

P1

P1


P2

P2

P3

번호	구분	부재	손상내용	손상현황						비 고
				폭 (mm)	길이 (m)	너비 (m)	수량	단위	개소	
1										
2										
KEY PLAN

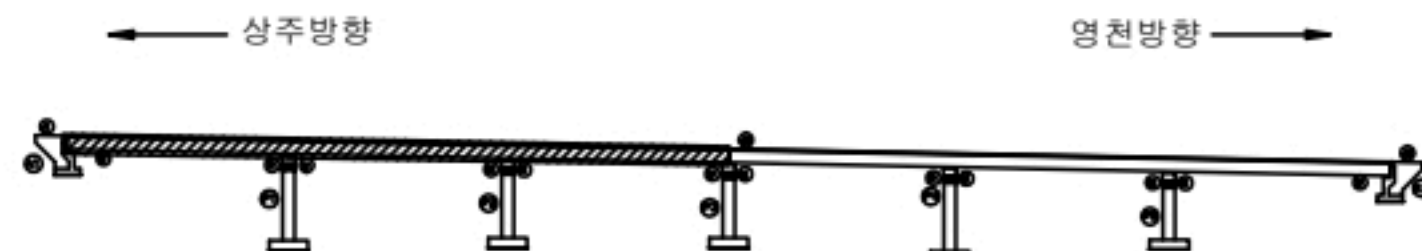

SECTION



범례

균열	포장 망상균열	재료분리
편치, 공동	박리, 파손	열차
누수, 체수	배태	피착물
철근노출	침하	그물물
부식	파결, 변형	기타

발 주 처
상주영천고속도로(주)용역명
상주영천고속도로 2024~2025년 시설물 안전점검 용역
(2024년 하반기 정기안전점검)점 검 기 관
(주)명성엔지니어링

도면번호

손 상 물 량 표

상주 방향















영천 방향



CB4

CB5

CB6

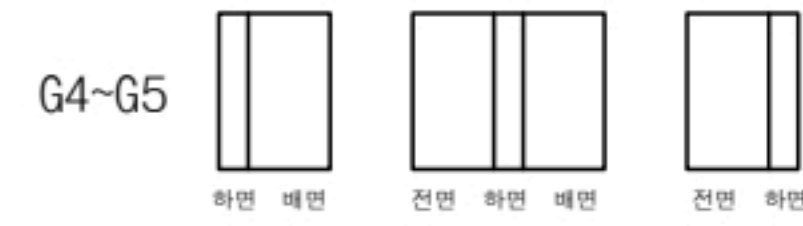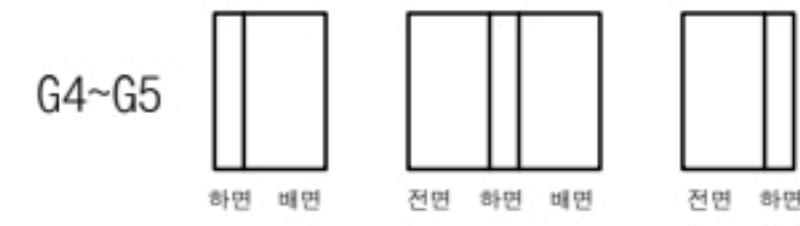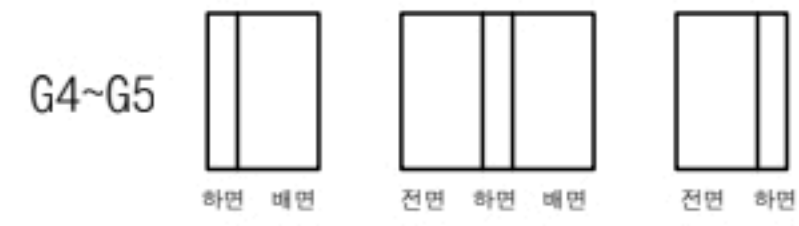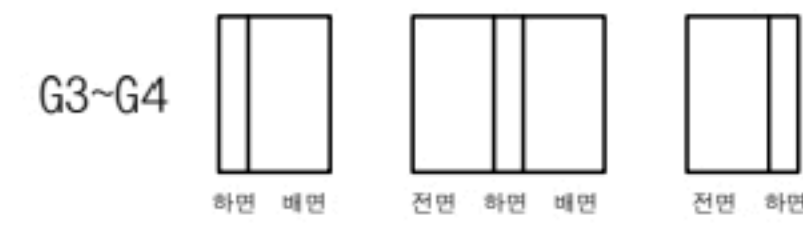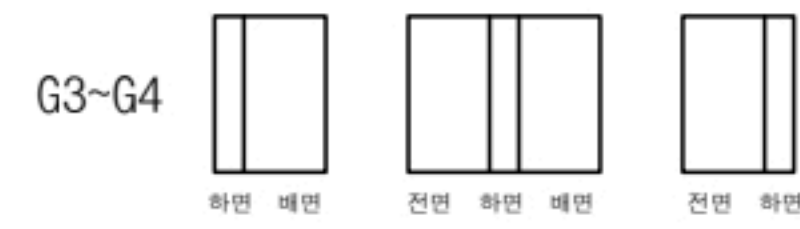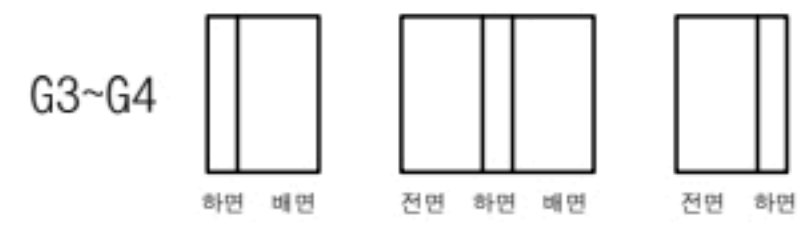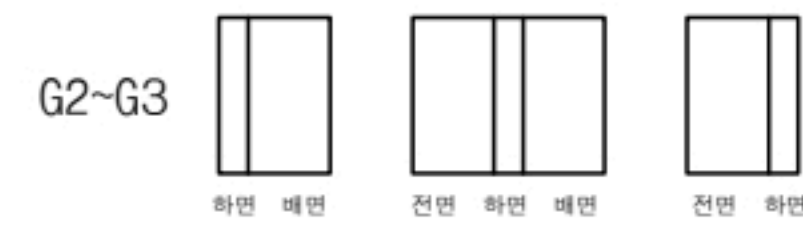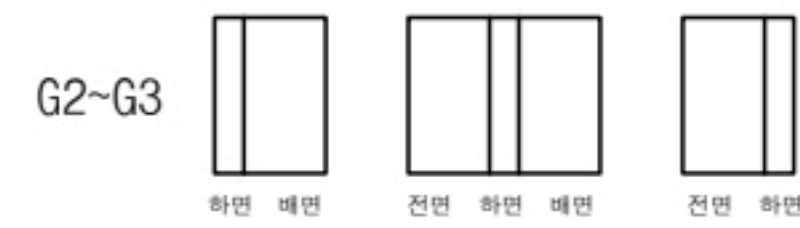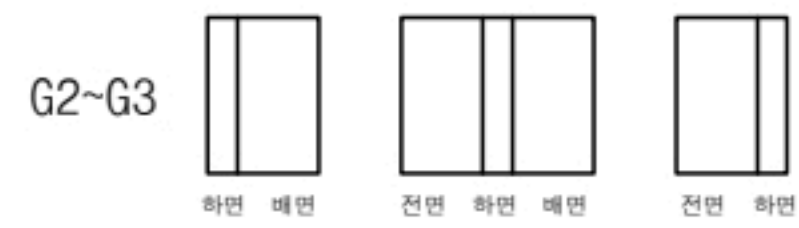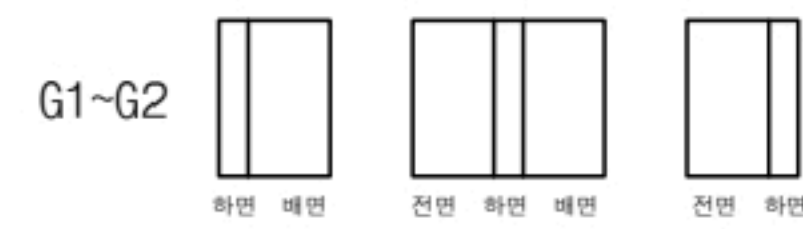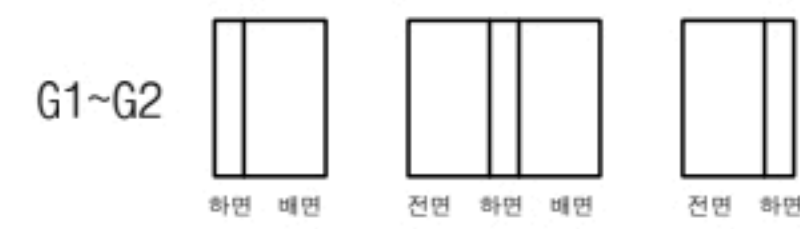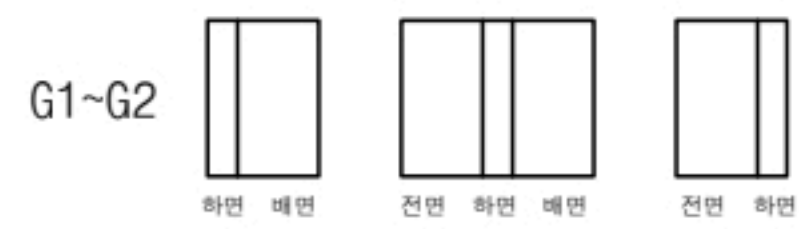

P3

P4

P4


P5

P5

A2

번호	구분	부재	손상내용	손상현황						비 고
				폭 (mm)	길이 (m)	너비 (m)	수량	단위	개소	
1										
2										
KEY PLAN

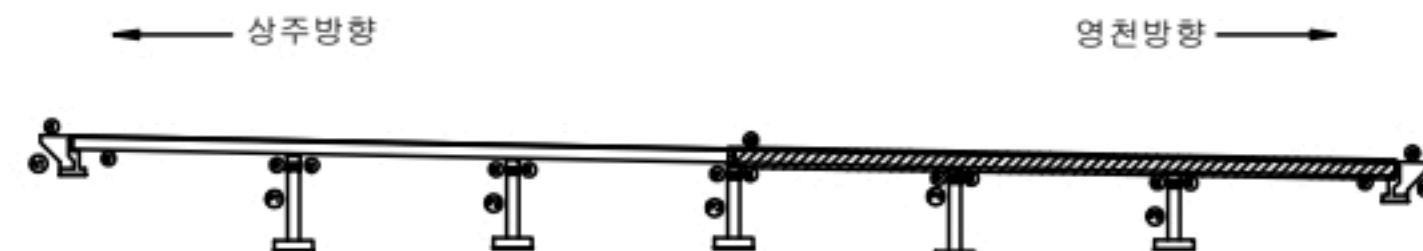

SECTION



범례


균열	포장 망상균열	재료분리
천치, 공동	박리, 파손	열차
누수, 체수	녹	퇴적물
침하	침하	그물물
부식	좌굴, 변형	기타

발 주 처
상주영천고속도로(주)용역명
상주영천고속도로 2024~2025년 시설물 안전점검 용역
(2024년 하반기 정기안전점검)점 검 기 관
(주)명성엔지니어링


도면번호

손 상 물 량 표


번호	구분	부재	손상내용	손상현황					비 고
				폭 (mm)	길이 (m)	너비 (m)	수량	단위	
1	19하	교량받침	무수축물탈 균열	0.2	0.1		0.20	m	2 22'상 보수
2	19하	교대	백태		0.1	0.2	0.02	m ²	1 21'하 보수
3	19하	교대	누수흔적		5.0	10.0	50.00	m ²	1
4									
5									
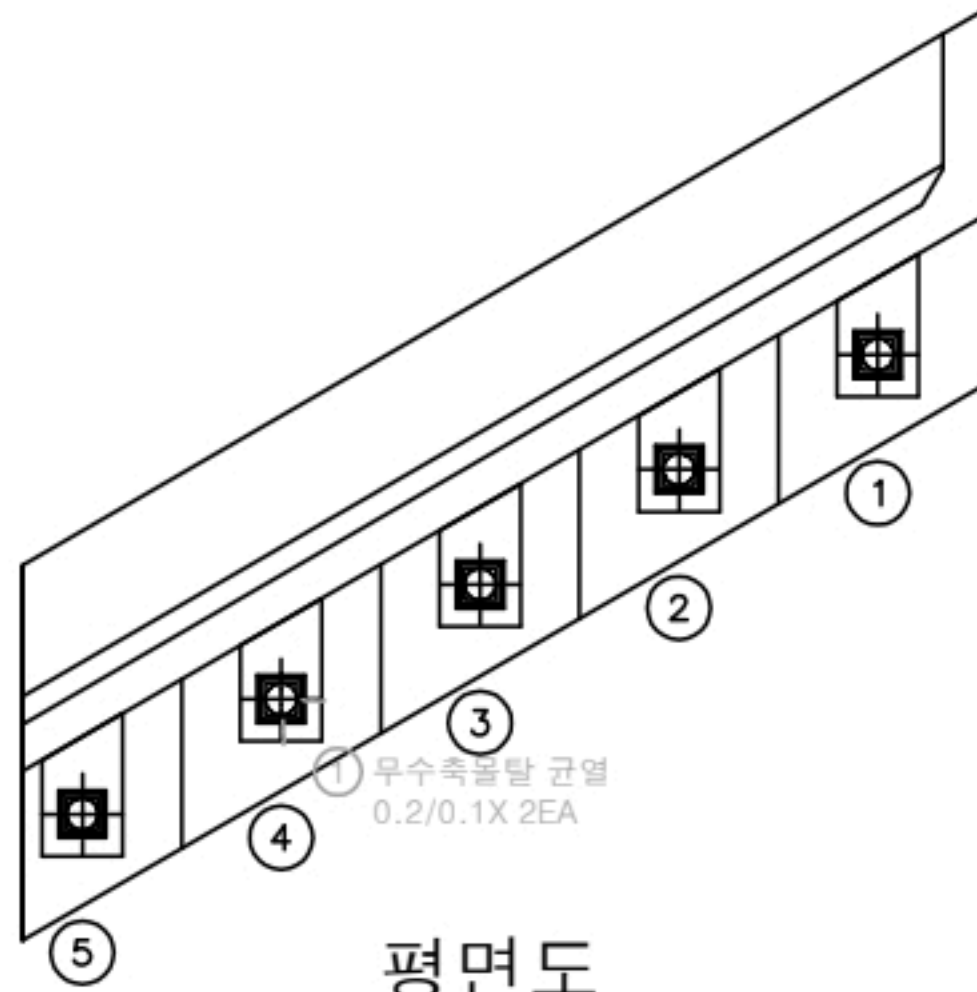

평면도

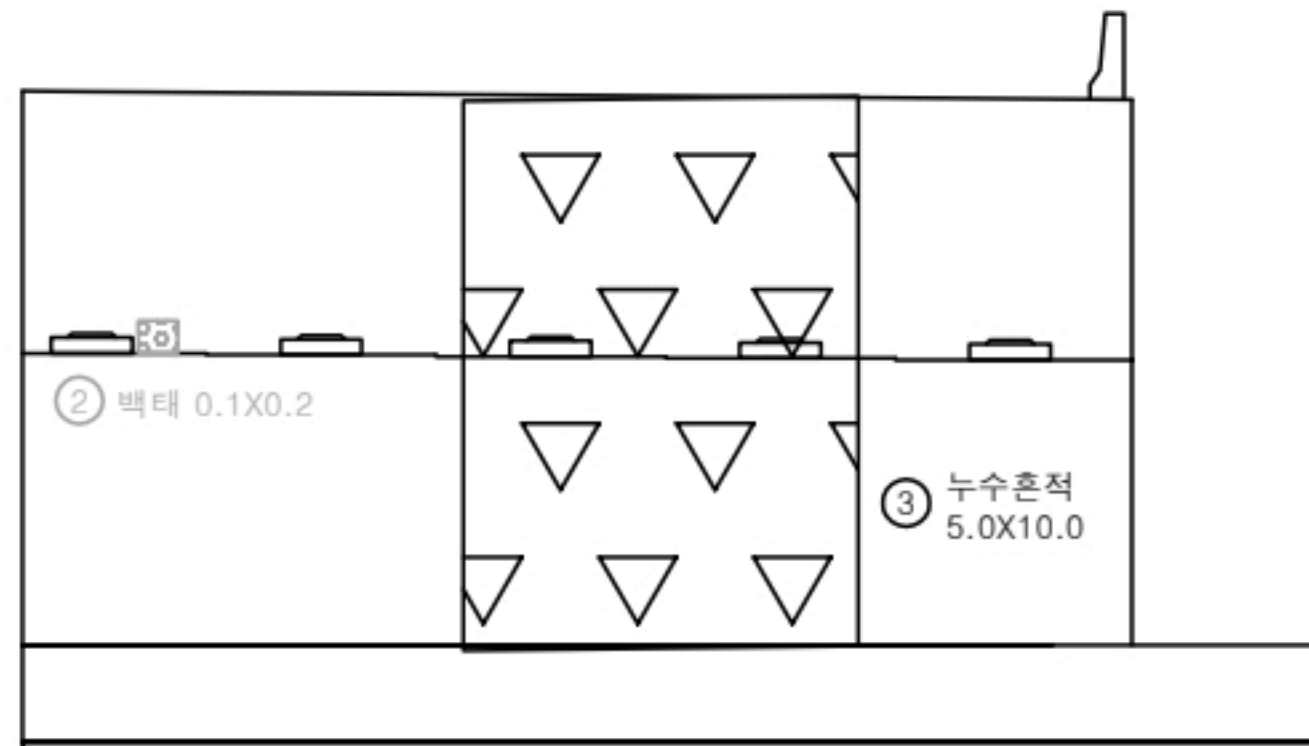


정면

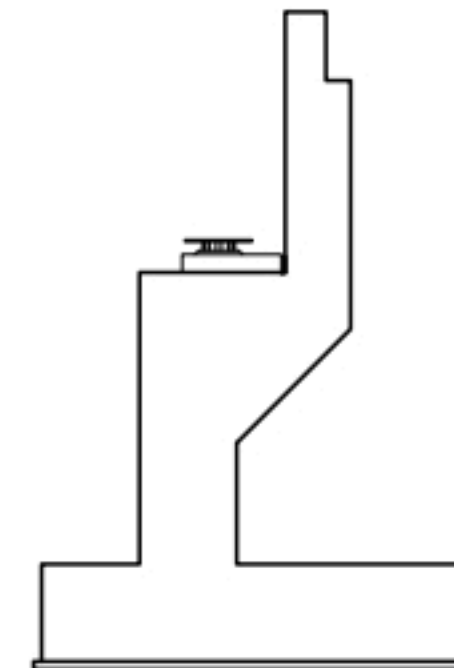


날개벽

KEY PLAN

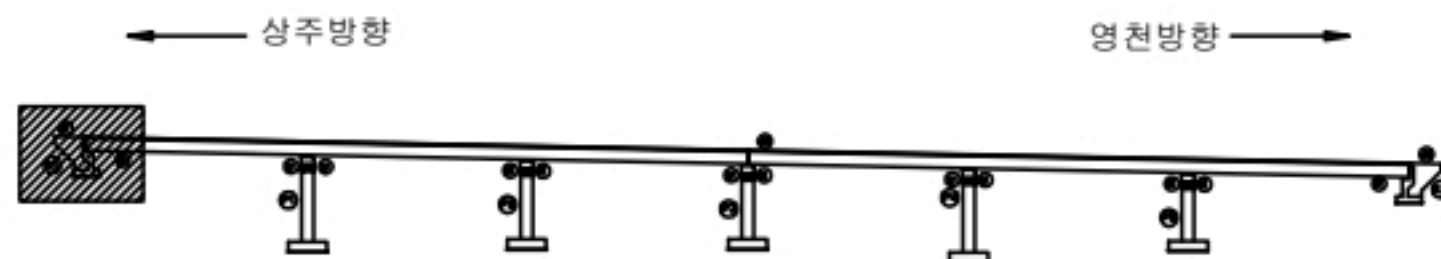

SECTION

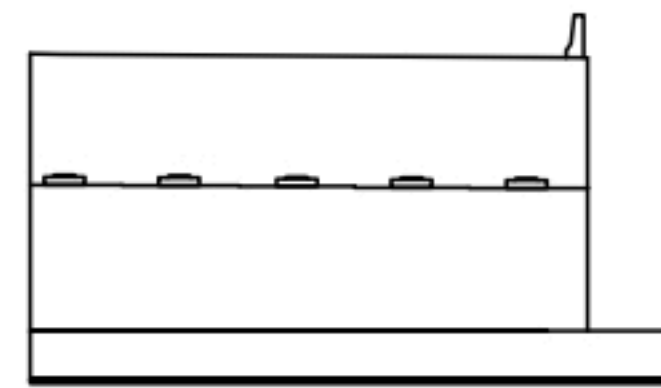


범례

	균열		표장 망상균열		재료분리
	편치, 공동		바리, 파손		열화
	누수, 채수		백태		퇴적물
	철근노출		침하		그늘음
	부식		파괴, 변형		기타


발 주 처
상주영천고속도로(주)용역명
상주영천고속도로 2024-2025년 시설물 안전점검 용역
(2024년 하반기 정기안전점검)점검기관
(주)명성엔지니어링

도면번호


손 상 물 량 표

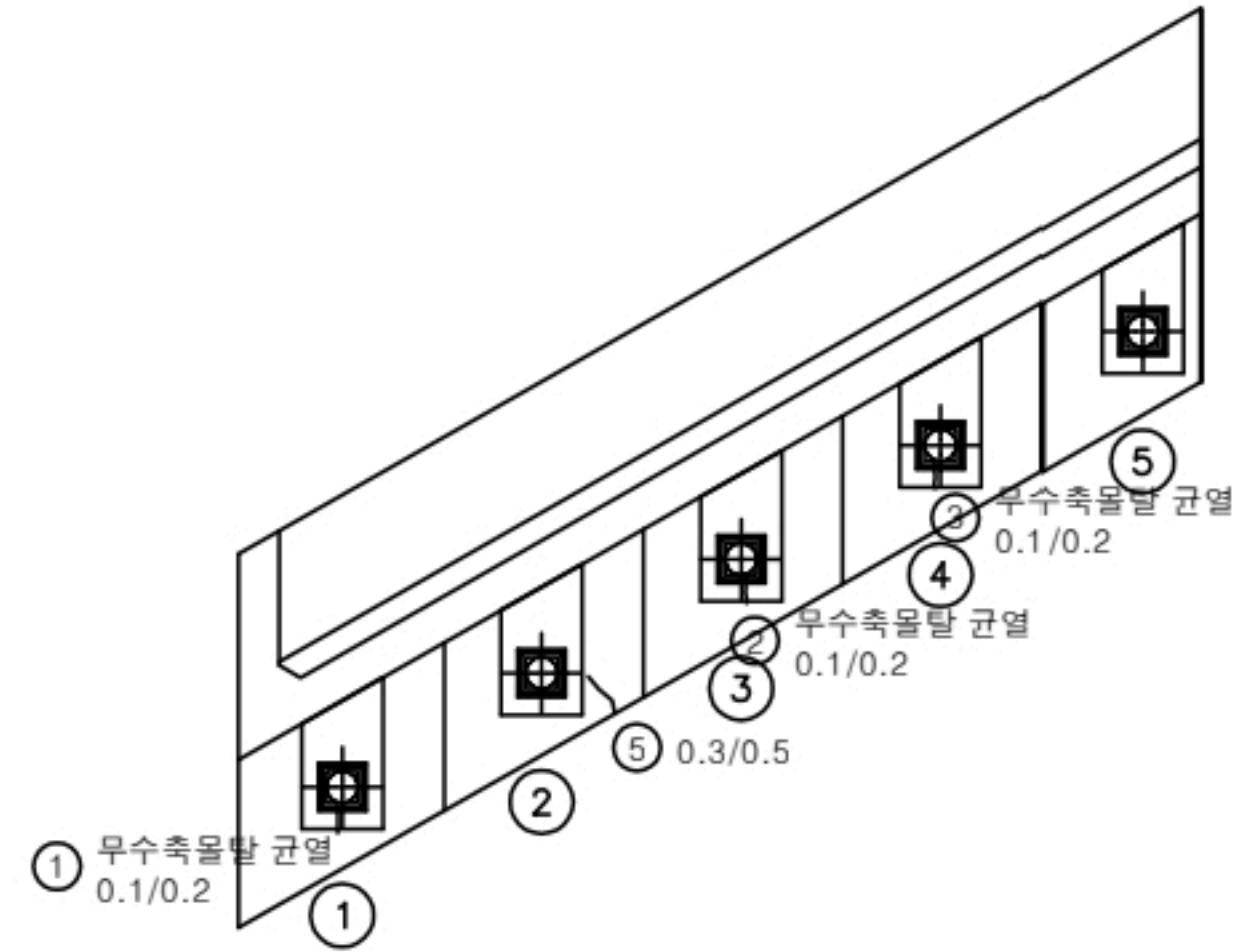

평면도

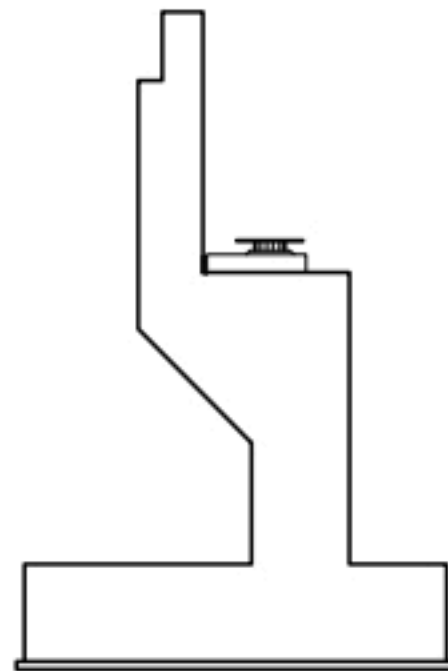


날개벽

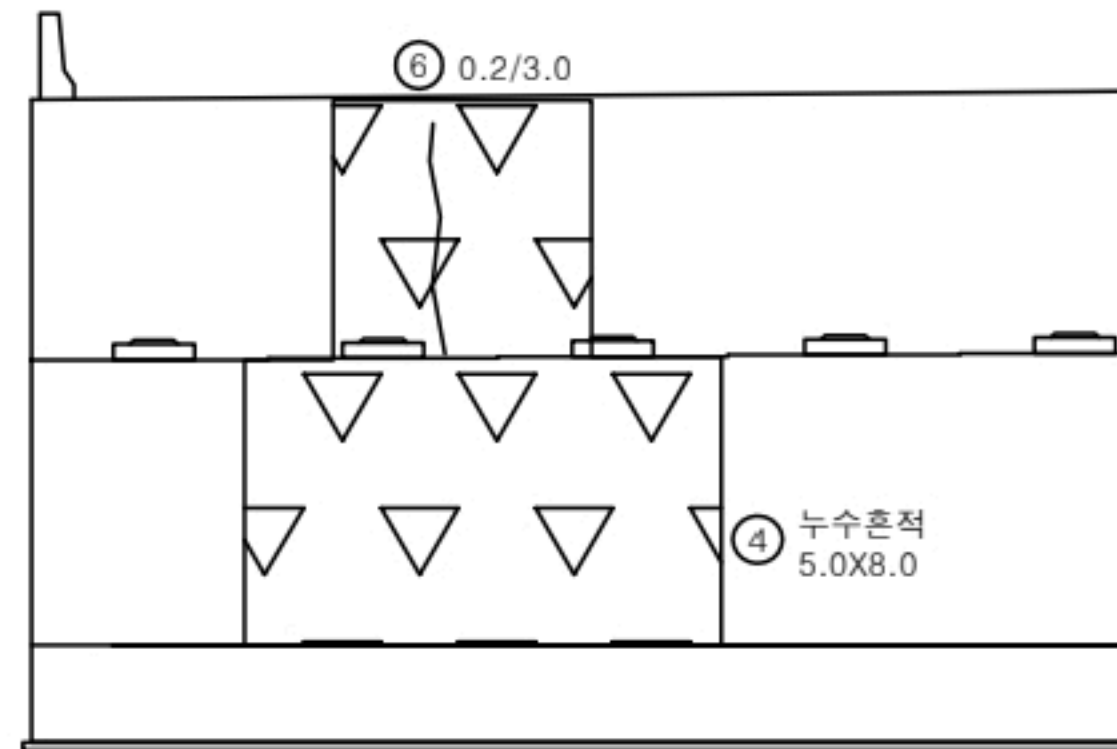


정면

번호	구분	부재	손상내용	손상현황					비 고
				폭 (mm)	길이 (m)	너비 (m)	수량	단위	
1	19하	교량받침	무수축물탈 균열	0.1	0.2		0.20	m	1
2	19하	교량받침	무수축물탈 균열	0.1	0.2		0.20	m	1
3	19하	교량받침	무수축물탈 균열	0.1	0.2		0.20	m	1
4	21하	교대	누수흔적		5.0	8.0	40.00	m²	1
5	23하	교대	균열(0.3mm이상)	0.3	0.5		0.50	m	1
6	23하	교대	균열(0.3mm미만)	0.2	3.0		3.00	m	1
7									
8									
KEY PLAN

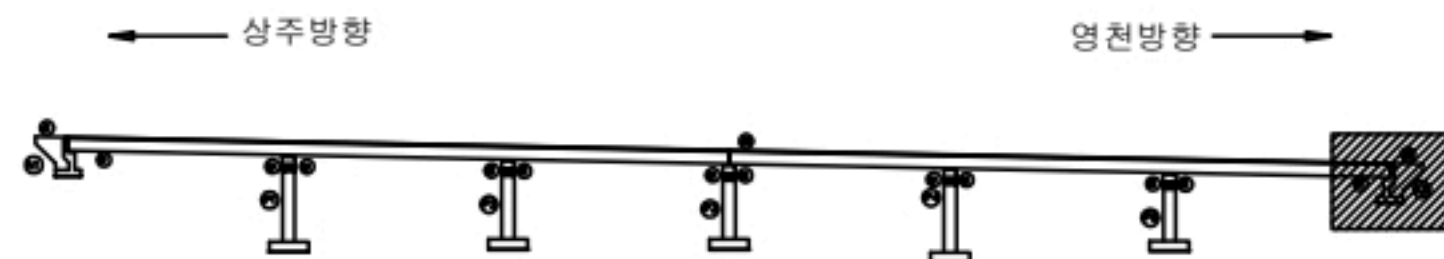

SECTION

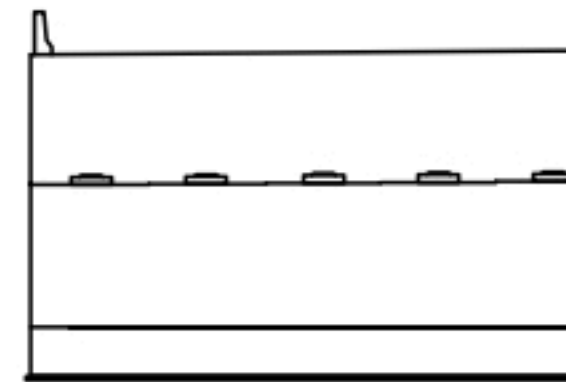


범례


균열	포장 망상균열	재료분리
편치, 공동	바리, 파손	열화
누수, 체수	백태	퇴적물
철근노출	침하	그늘음
부식	파괴, 변형	기타

발 주 처
상주영천고속도로(주)용역명
상주영천고속도로 2024-2025년 시설물 안전점검 용역
(2024년 하반기 정기안전점검)점 검 기 관
(주)명성엔지니어링


도면번호

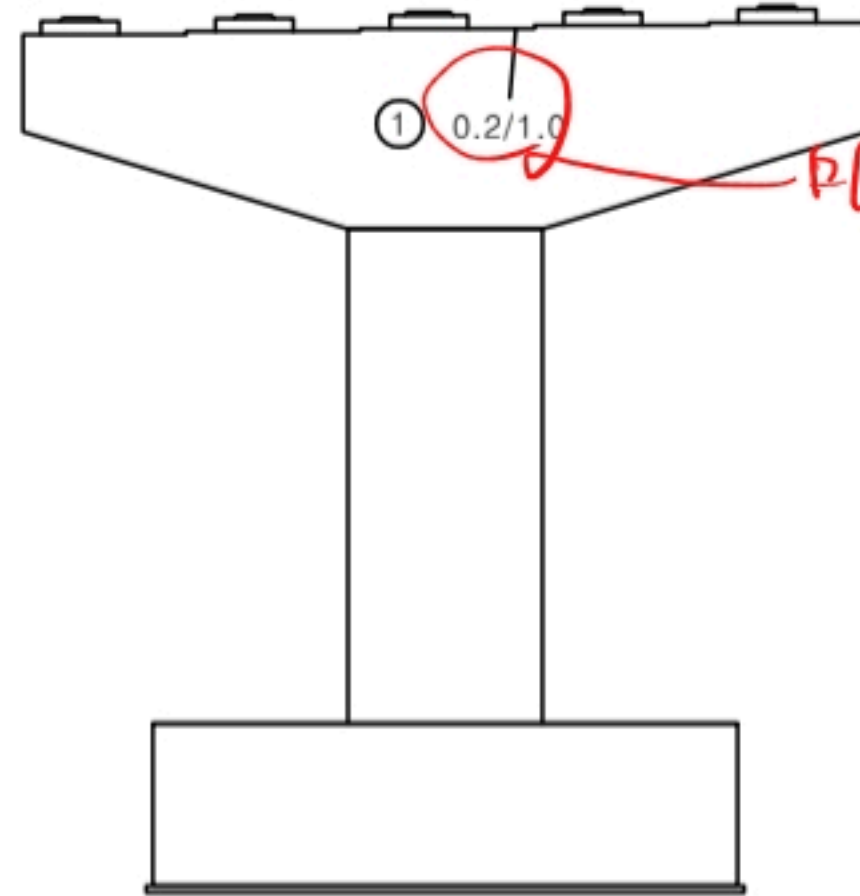


정면

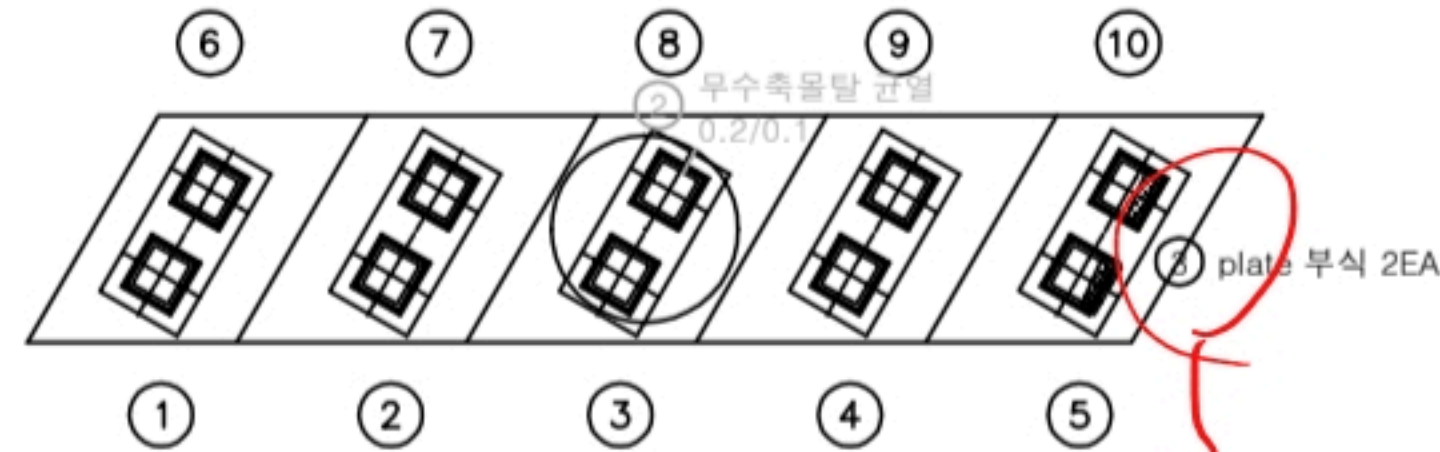


평면도

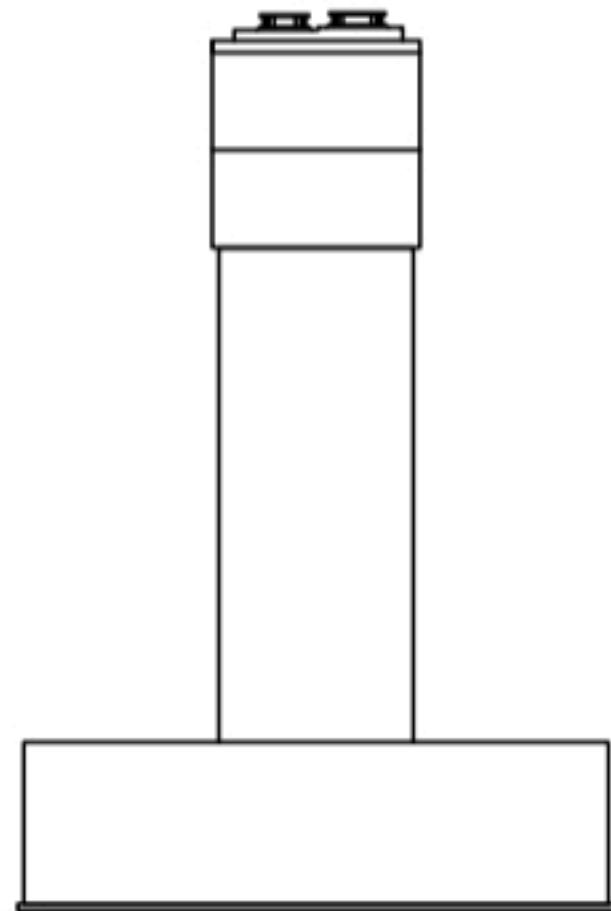

좌측


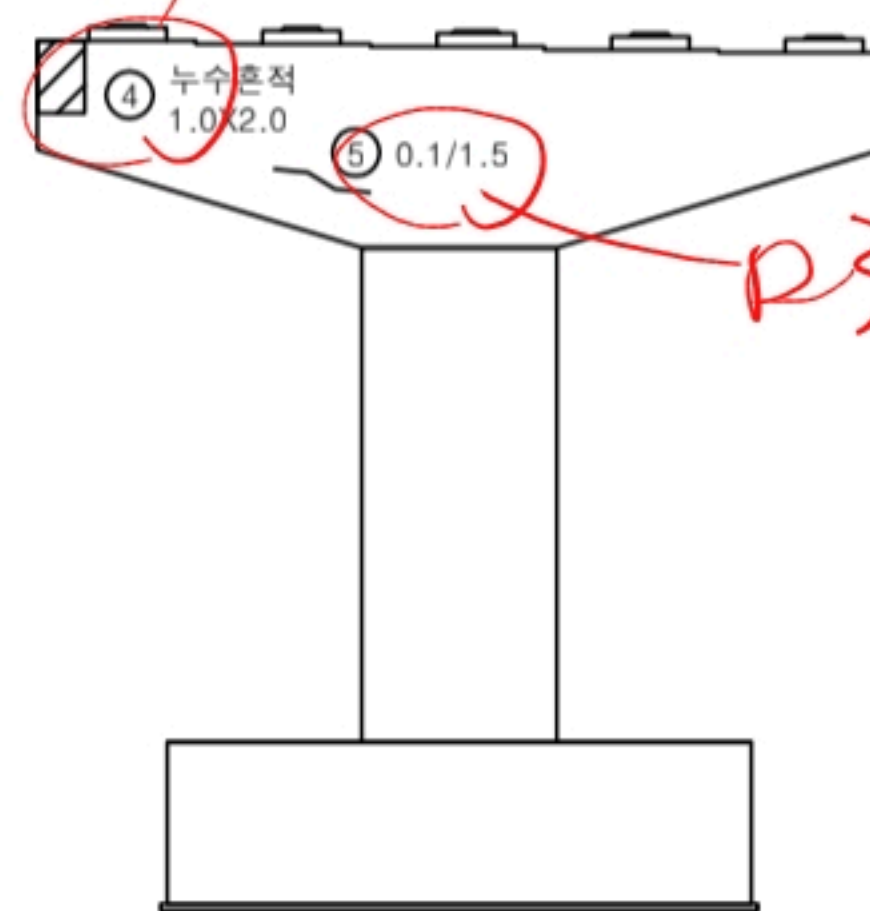


배면

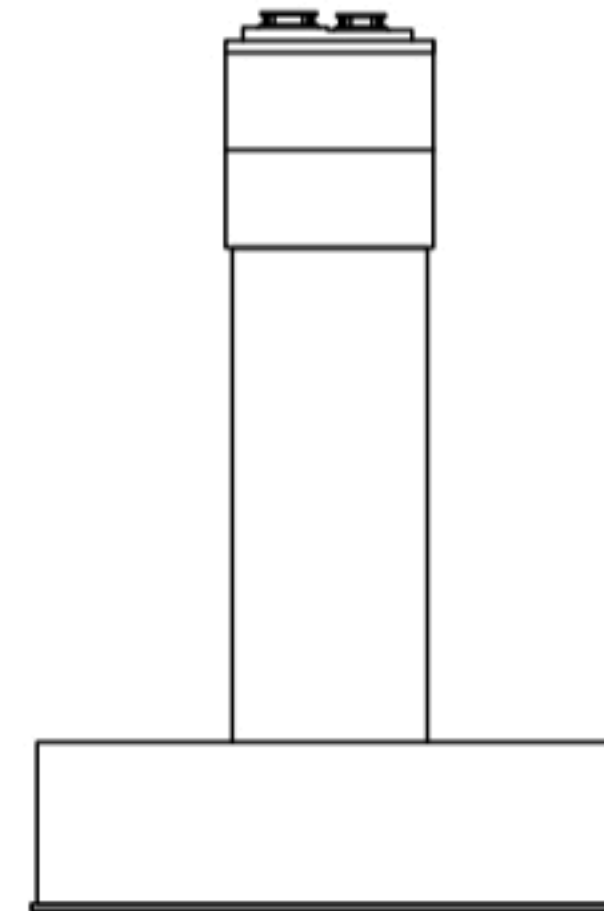

우측


번호	구분	부재	손상내용	손상현황						비고
				폭 (mm)	길이 (m)	너비 (m)	수량	단위	개소	
1	19하	교각	균열(0.3mm미만)	0.2	1.0		1.00	m	1	
2	19하	교량받침	무수축물탈 균열	0.2	0.1		0.10	m	1	2차 보수
3	19하	교량받침	plate 부식				2.00	EA	2	
4	19하	교각	누수흔적		1.0	2.0	2.00	m	1	
5	23하	교각	균열(0.3mm미만)	0.1	1.5		1.50	m	1	
6										
7										
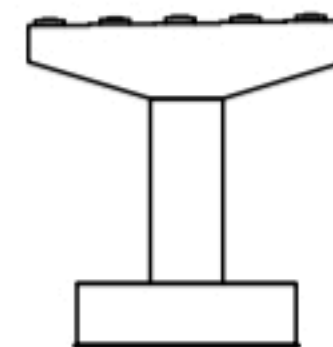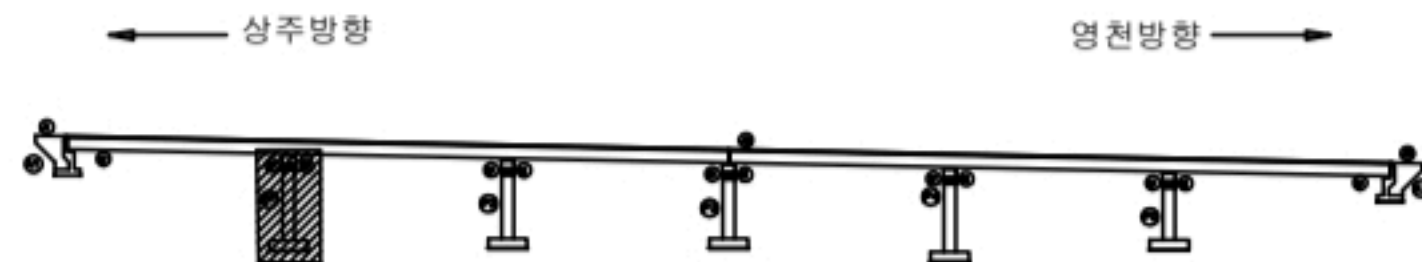


균열	포장 황상균열	재료분리
편치, 공동	바리, 파손	열화
누수, 체수	백태	퇴적물
철근노출	침하	그늘음
부식	파괴, 변형	기타

손 상 물 량 표


번호	구분	부재	손상내용	손상현황						비 고
				폭 (mm)	길이 (m)	너비 (m)	수량	단위	개소	
1	19하	교량받침	받침콘크리트 균열	0.1	0.3		0.60	m	2	
2	19하	교량받침	무수축물탈 균열	0.1	0.2		0.40	m	2	21'하 보수
3	19하	교량받침	무수축물탈 균열	0.1	0.2		0.20	m	1	21'하 보수
4	19하	교량받침	받침콘크리트 균열	0.1	0.3		0.30	m	1	
5	19하	교량받침	무수축물탈 균열	0.1	0.2		0.20	m	1	21'하 보수
6	19하	교량받침	plate 부식				2.00	EA	2	
7	23하	교각	균열(0.3mm미만)	0.2	0.5		2.00	m	4	
8	23하	교각	망상균열	0.2	8.0	2.0	16.00	m ²	1	
9										
10										
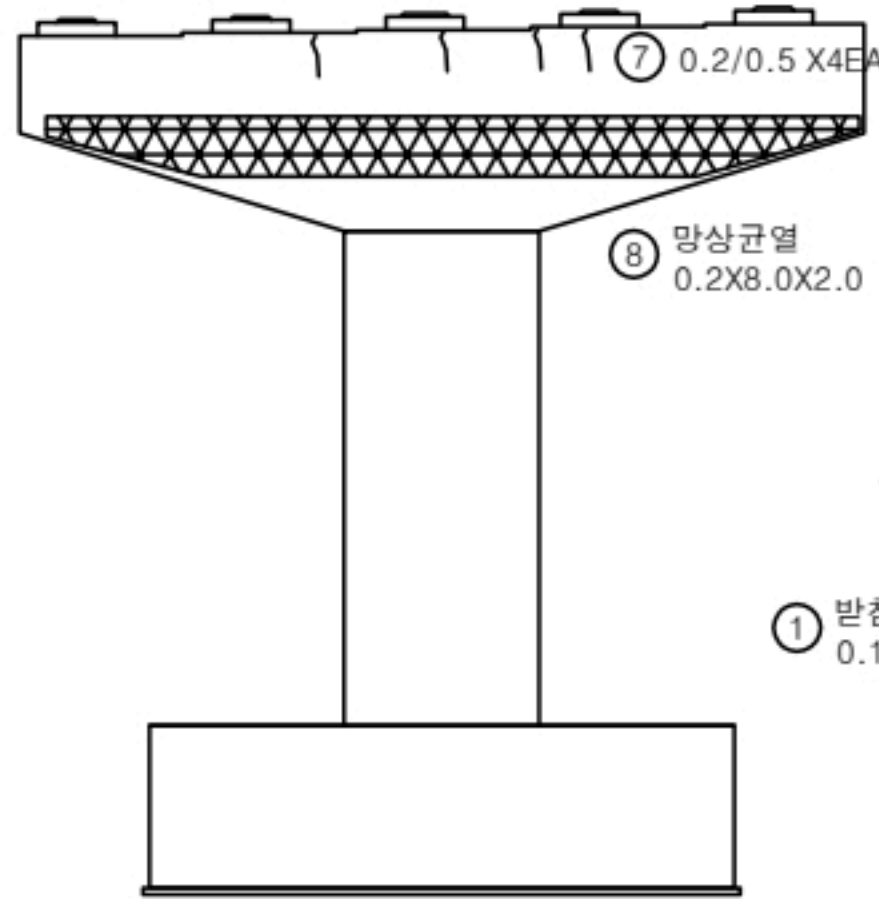


정면

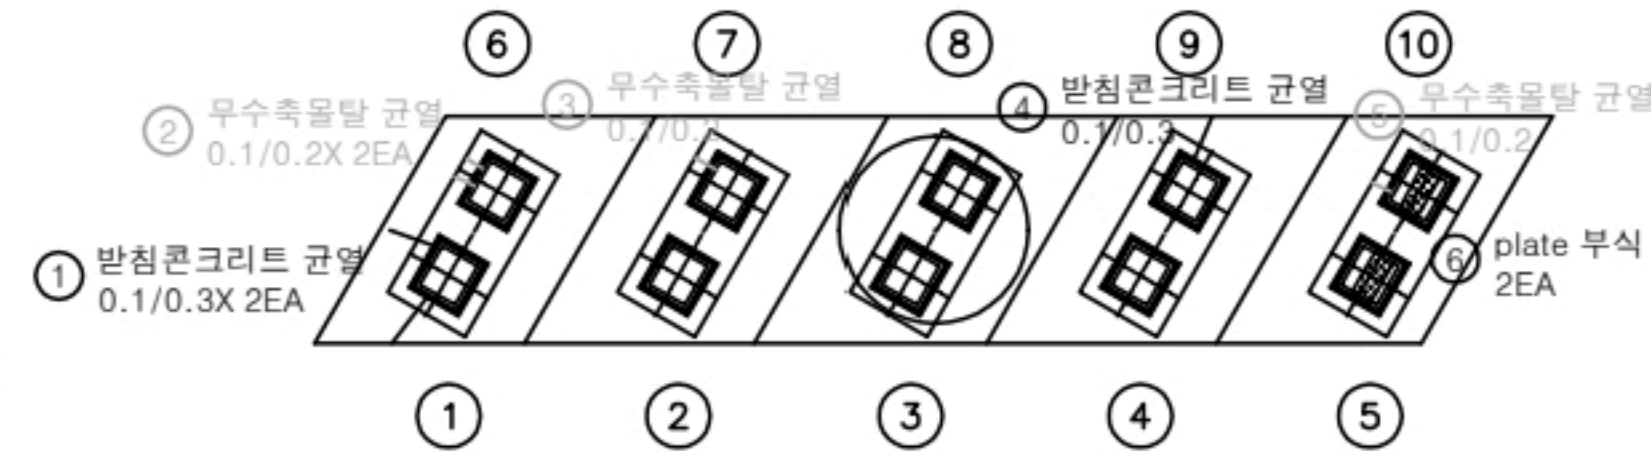


평면도

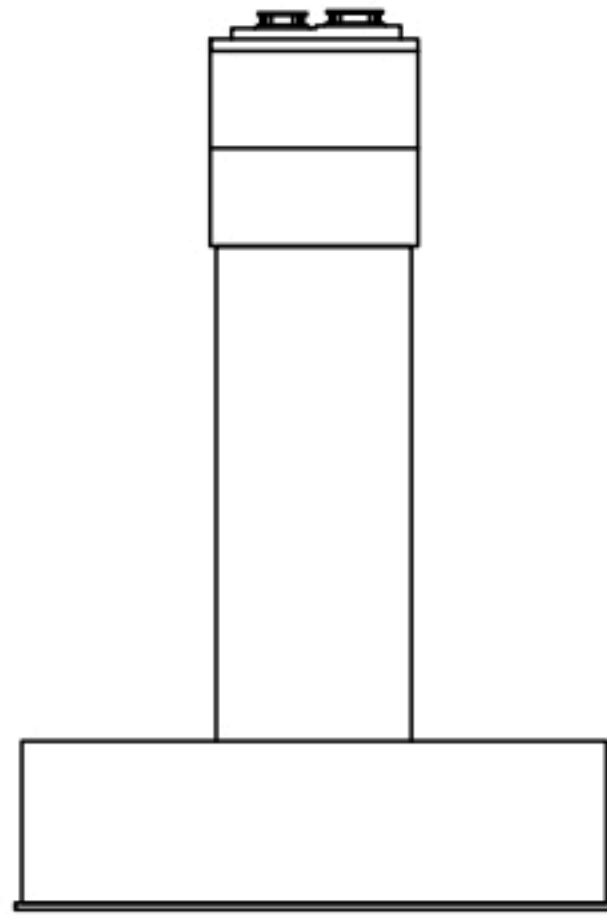

좌측

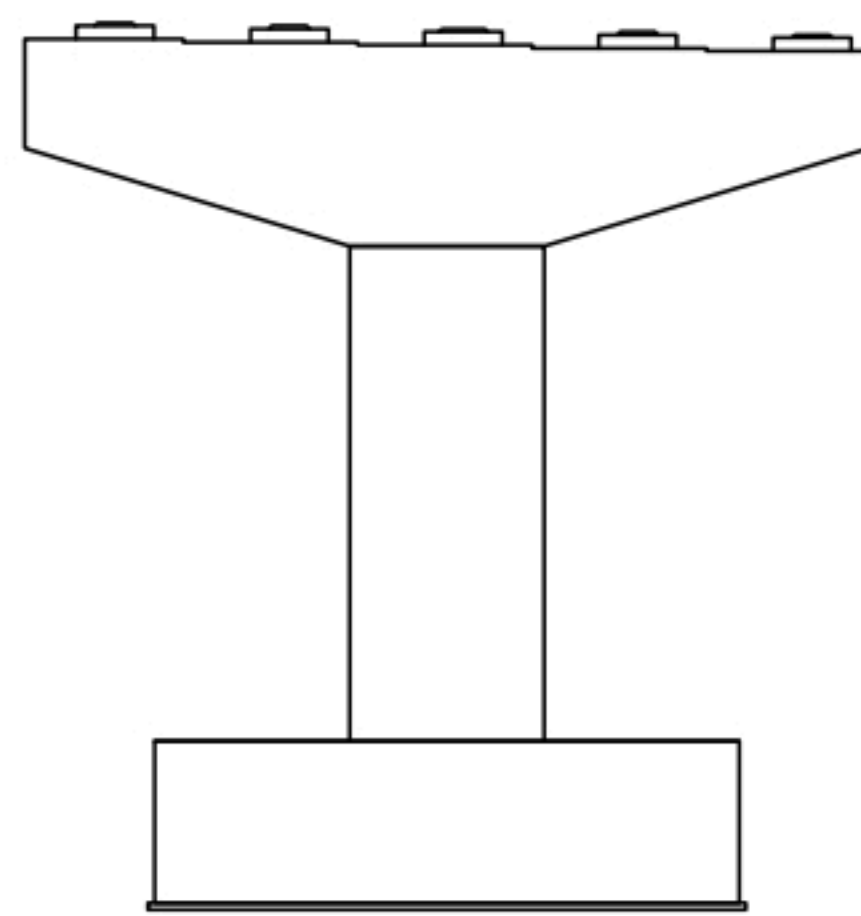


배면

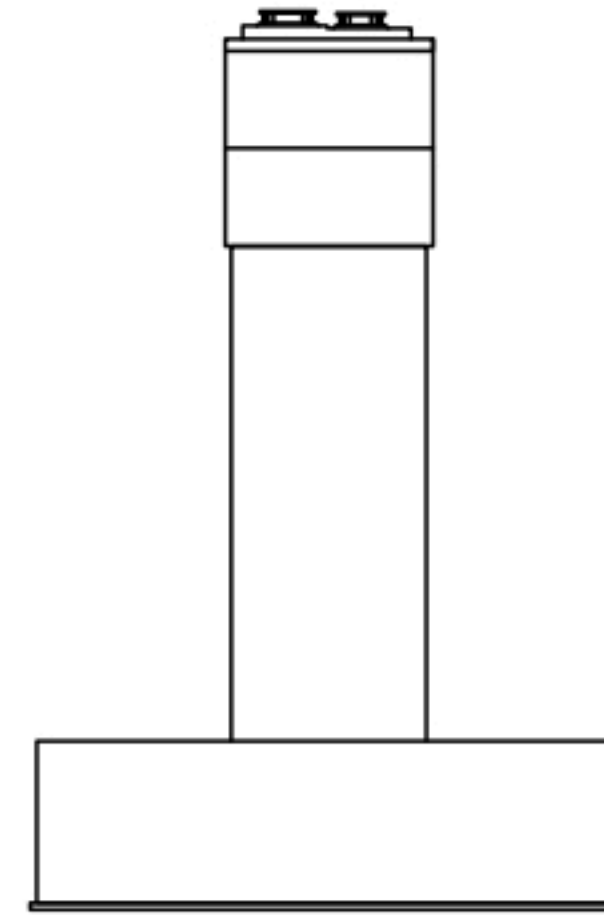


우측

KEY PLAN

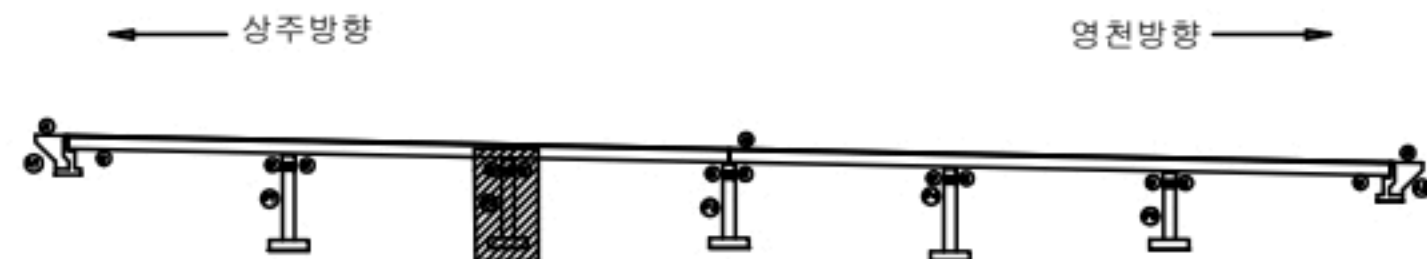

SECTION

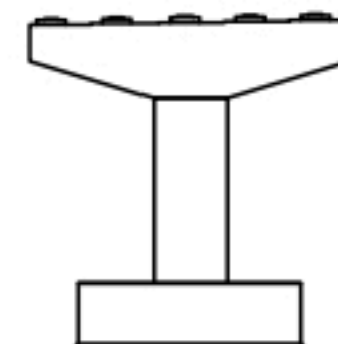

범례


균열	포장 망상균열	재료분리
편치, 공동	바리, 파손	열화
누수, 체수	백태	퇴적물
철근노출	침하	그늘음
부식	파괴, 변형	기타

발 주 처
상주영천고속도로(주)용역명
상주영천고속도로 2024~2025년 시설물 안전점검 용역
(2024년 하반기 정기안전점검)점검기관
(주)명성엔지니어링


도면번호

손상물량표


번호	구분	부재	손상내용	손상현황					비고
				폭 (mm)	길이 (m)	너비 (m)	수량	단위	
1	19하	교량받침	받침콘크리트 균열	0.1	0.3		0.30	m	1
2	19하	교량받침	무수축물탈 균열	0.1	0.2		0.20	m	1
3	21하	교량받침	받침콘크리트 균열	0.2	0.3		0.30	m	1
4									
5									
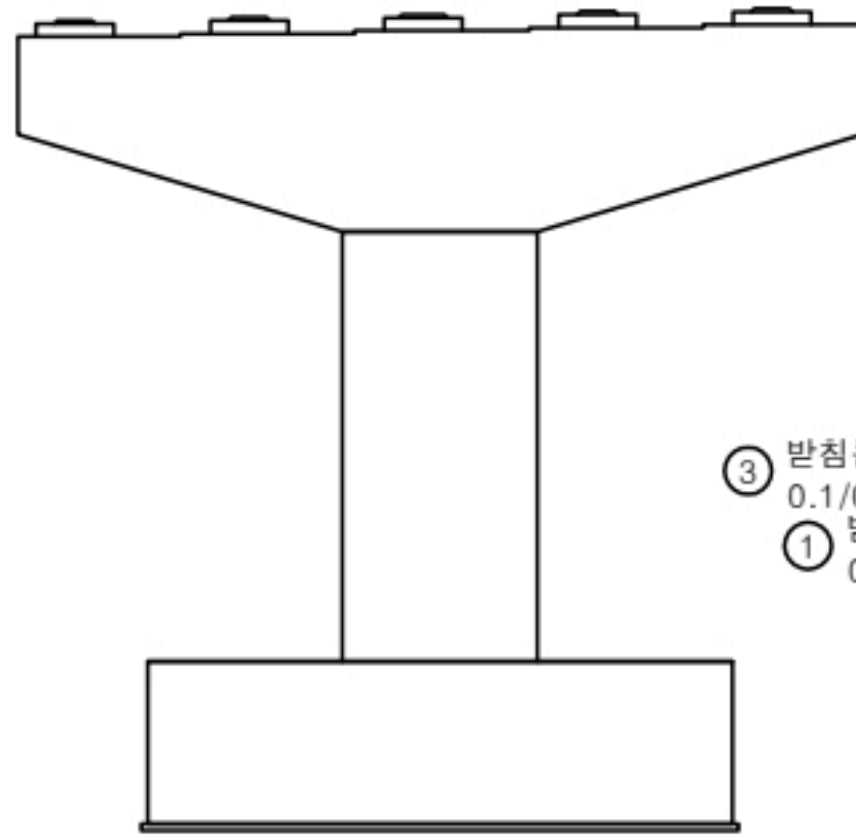


정면

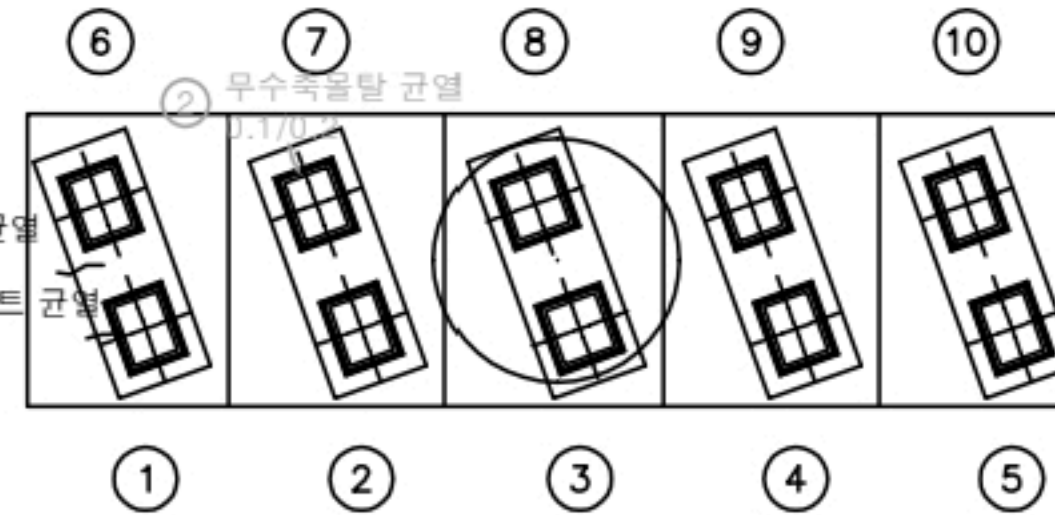


평면도

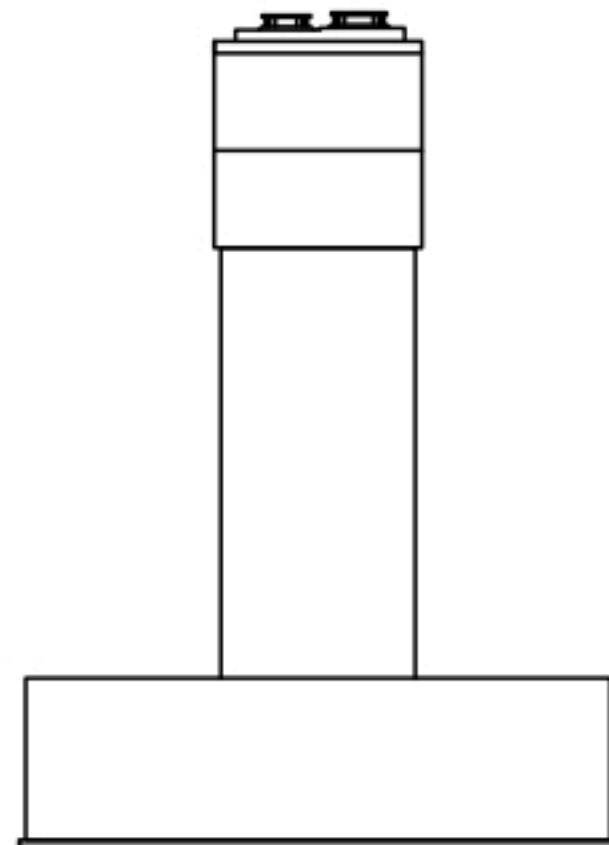

좌측

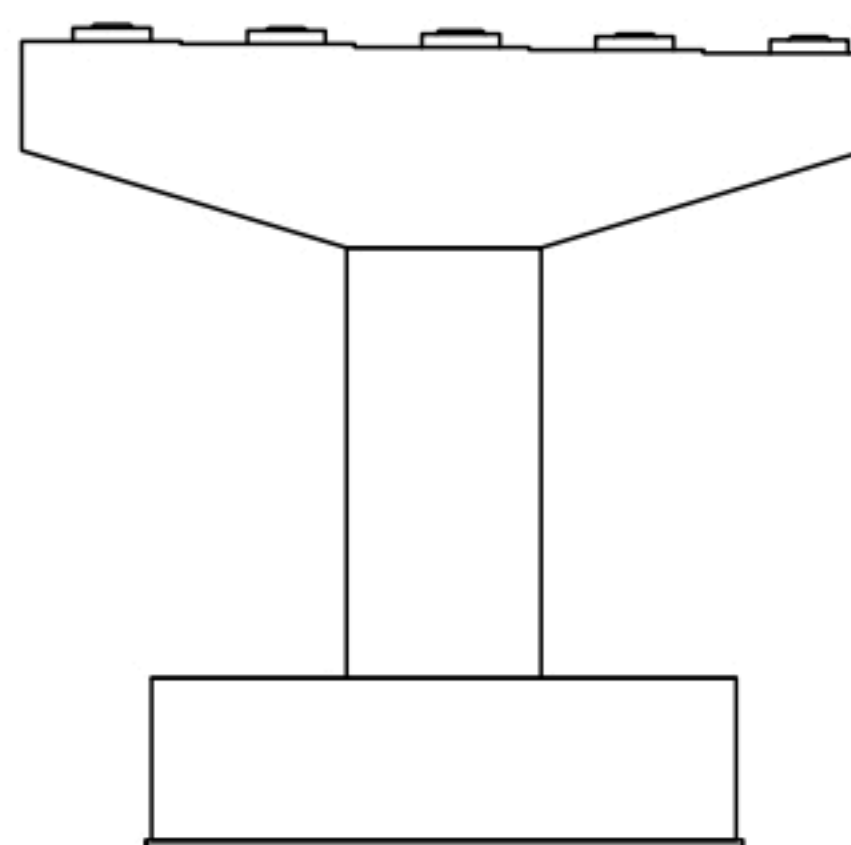


배면

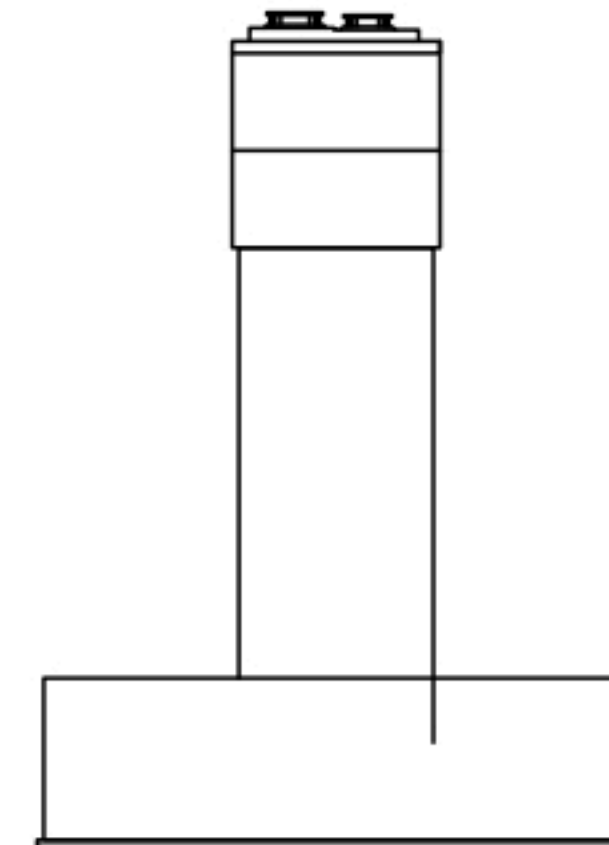


우측

KEY PLAN

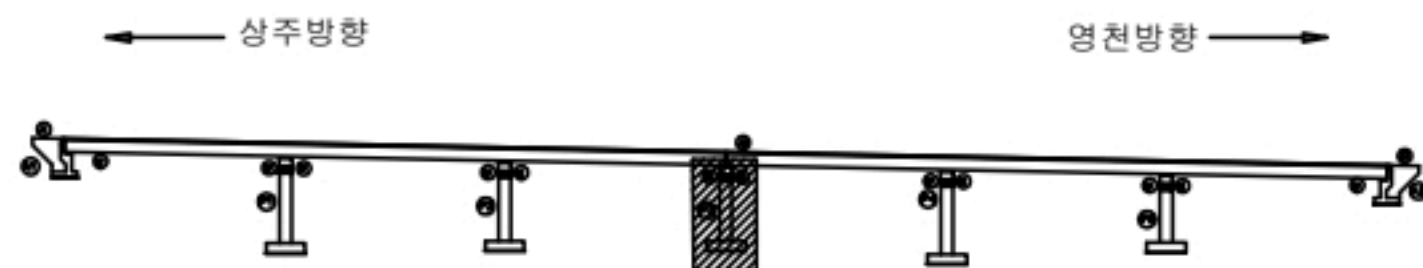

SECTION

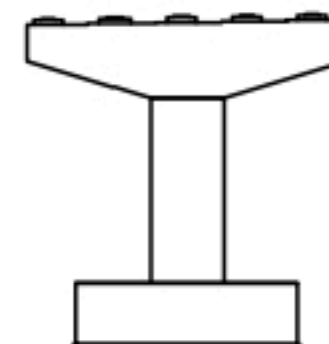

범례


균열	포장 망상균열	재료분리
편치, 공동	바리, 파손	열차
누수, 체수	백태	퇴적물
철근노출	침하	그물물
부식	파괴, 변형	기타

발주처
상주영천고속도로(주)용역명
상주영천고속도로 2024-2025년 시설물 안전점검 용역
(2024년 하반기 정기안전점검)점검기관
(주)명성엔지니어링


도면번호

손 상 물 량 표


번호	구분	부재	손상내용	손상현황						비 고
				폭 (mm)	길이 (m)	너비 (m)	수량	단위	개소	
1	19하	교량받침	무수축물탈 균열	0.1	0.2		0.20	m	1	
2	19하	교량받침	plate 부식				2.00	EA	2	
3	21하	교량받침	무수축물탈 균열	0.2	0.2		0.20	m	1	
4	21하	교량받침	무수축물탈 박락		0.1	0.1	0.01	m ²	1	
5										
6										
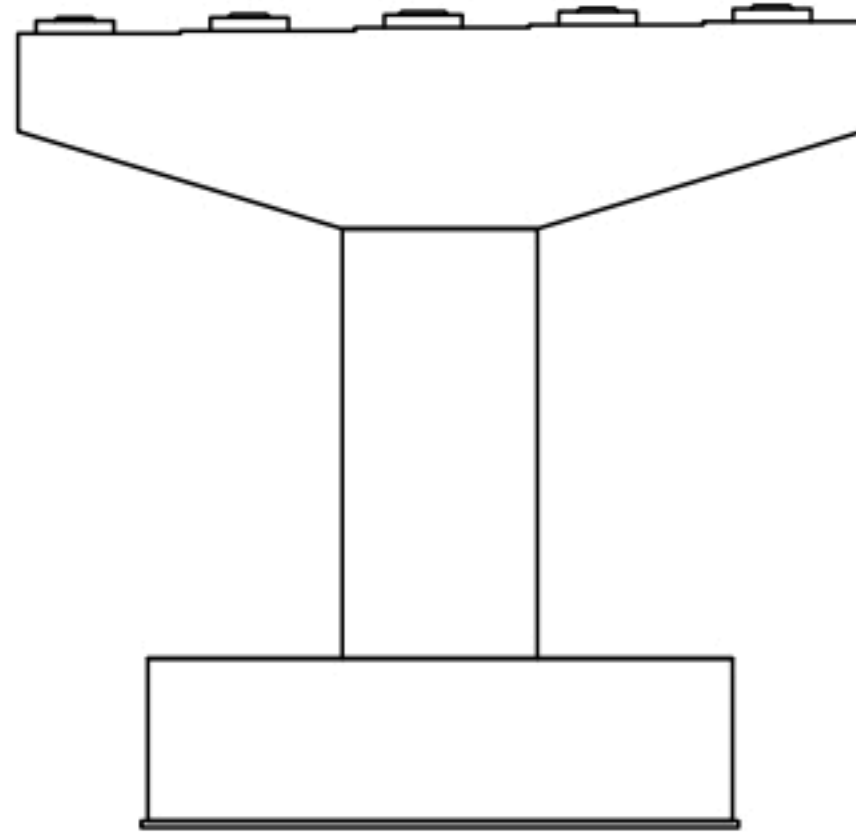


정면

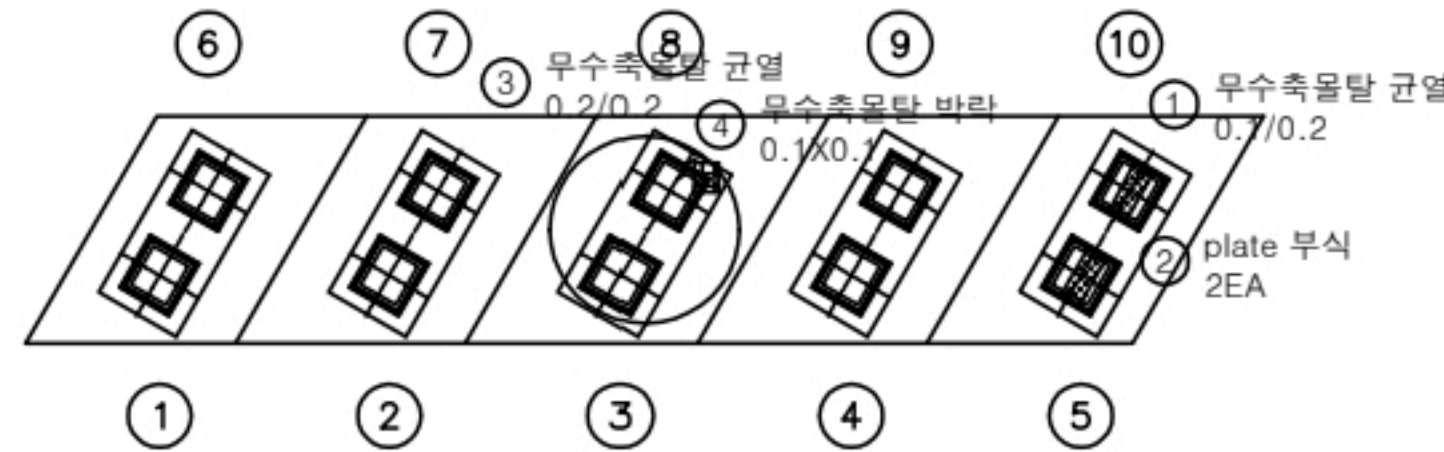


평면도

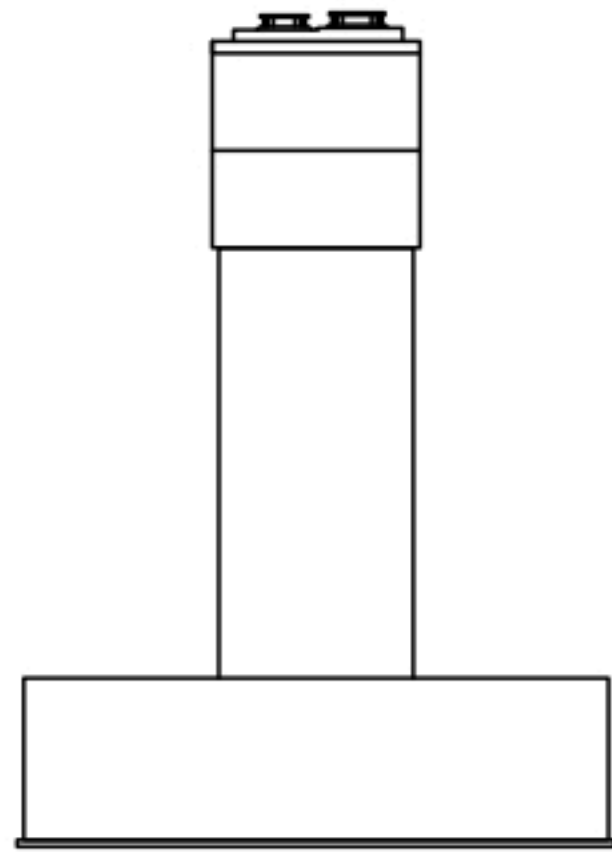

좌측

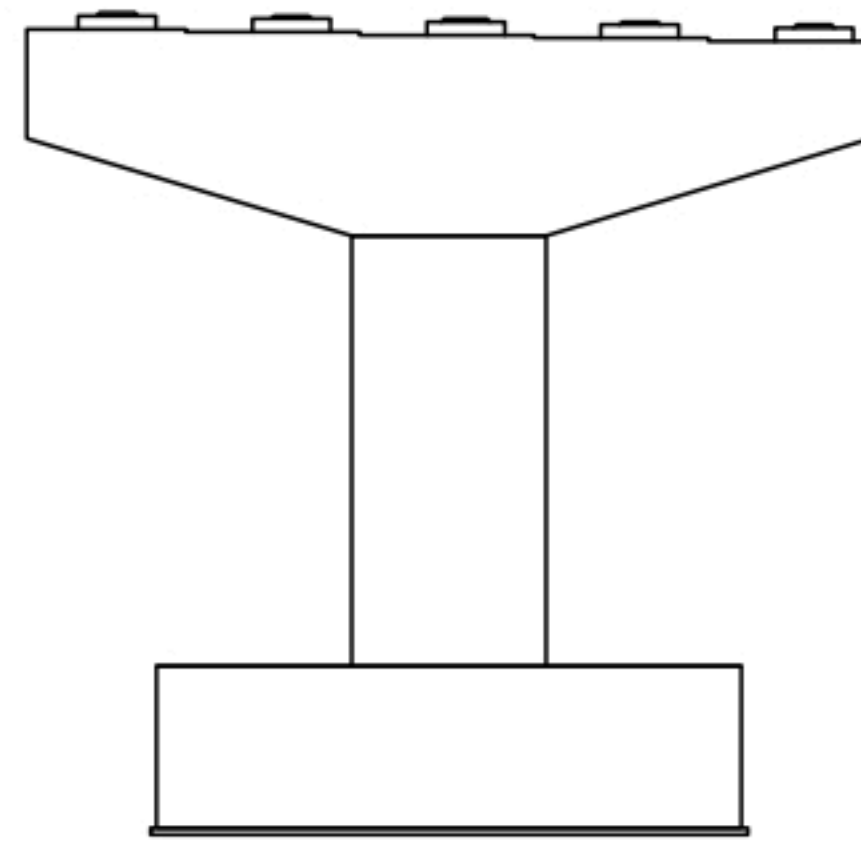


배면

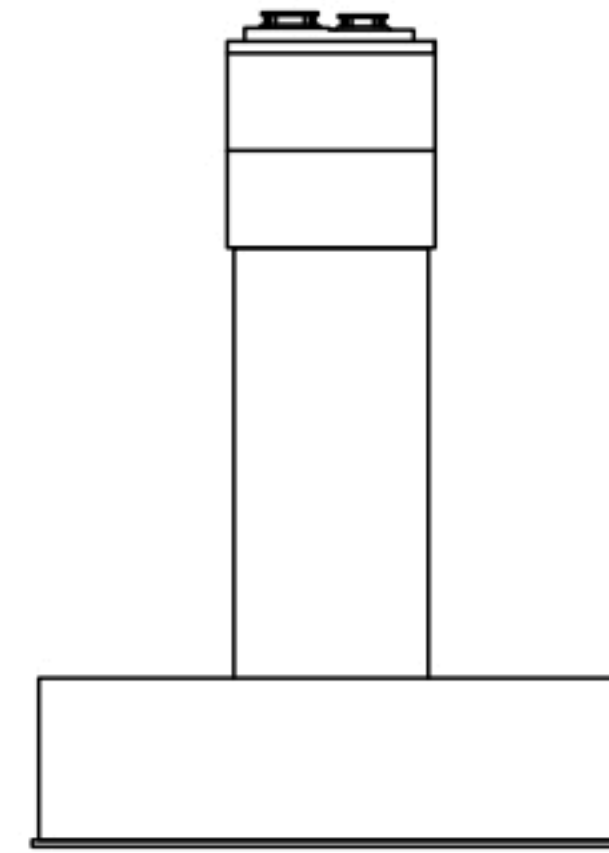


우측

KEY PLAN

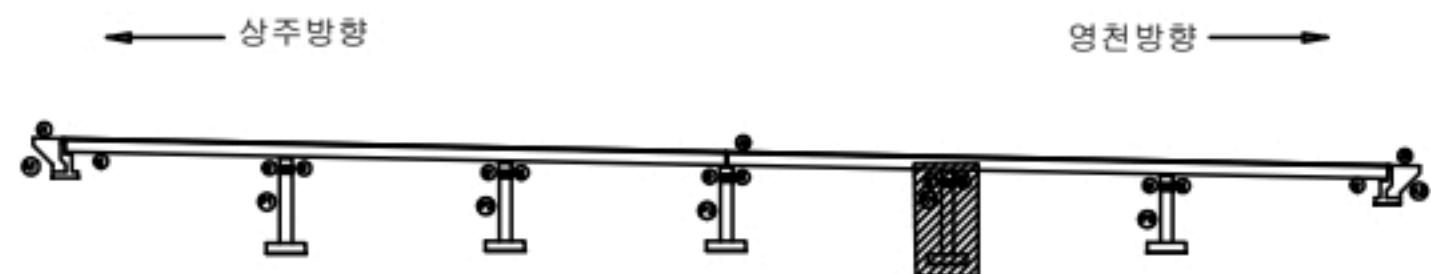

SECTION

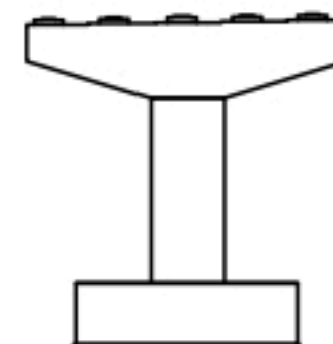

범례


균열	포장 망상균열	재료분리
편치, 공동	박리, 파손	열화
누수, 체수	박락	피적물
철근노출	침하	그늘음
부식	파굴, 변형	기타

발 주 처
상주영천고속도로(주)용 역 명
상주영천고속도로 2024-2025년 시설물 안전점검 용역
(2024년 하반기 정기안전점검)점 검 기 관
(주)명성엔지니어링


도 면 번 호

손 상 물 량 표


번호	구분	부재	손상내용	손상현황						비 고
				폭 (mm)	길이 (m)	너비 (m)	수량	단위	개소	
1	19하	교량받침	받침콘크리트 균열	0.1	0.2		0.20	m	1	20'상 보수
2	19하	교량받침	받침콘크리트 파손		0.1	0.1	0.01	m ²	1	20'상 보수
3	21하	교량받침	plate 부식				2.00	EA	2	
4										
5										
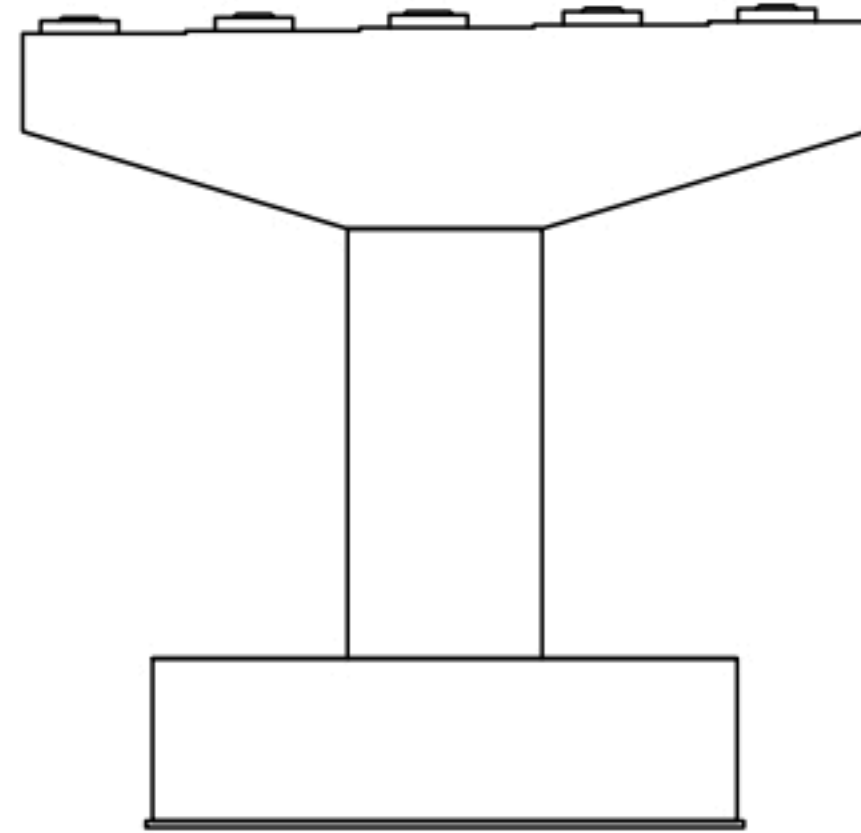


정면

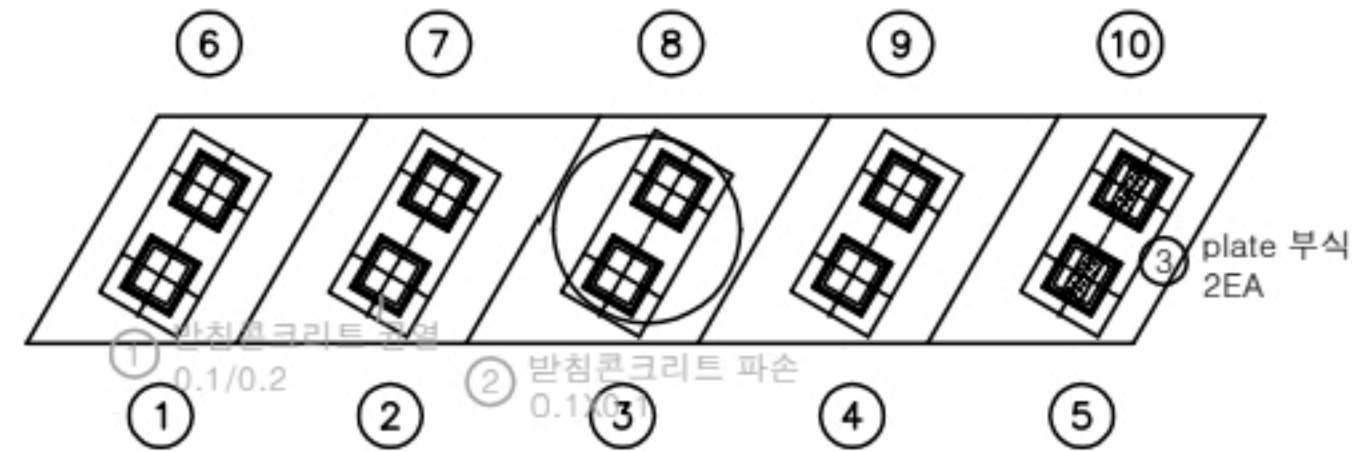


평면도

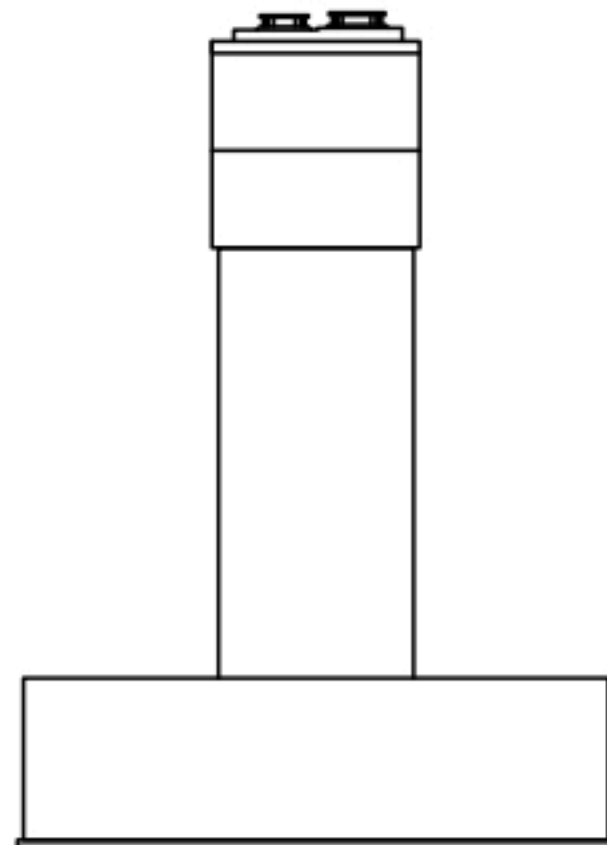

좌측

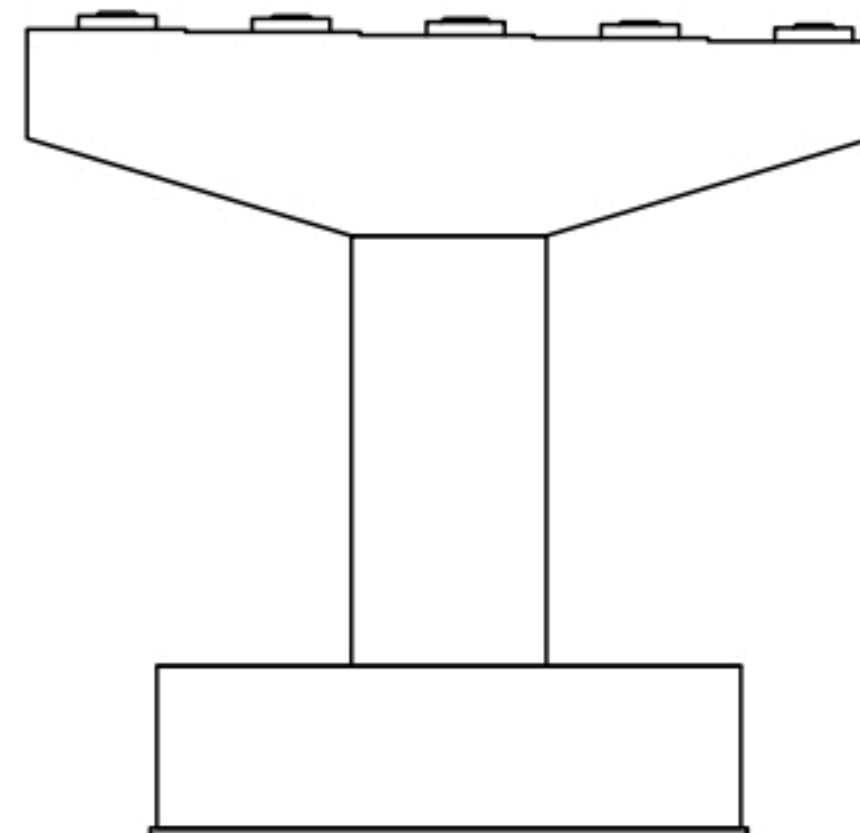


배면

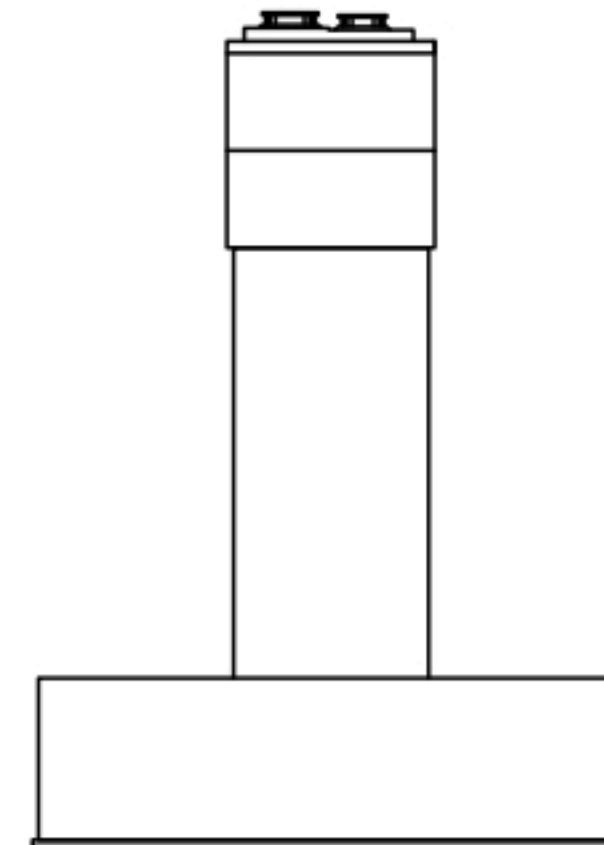


우측

KEY PLAN

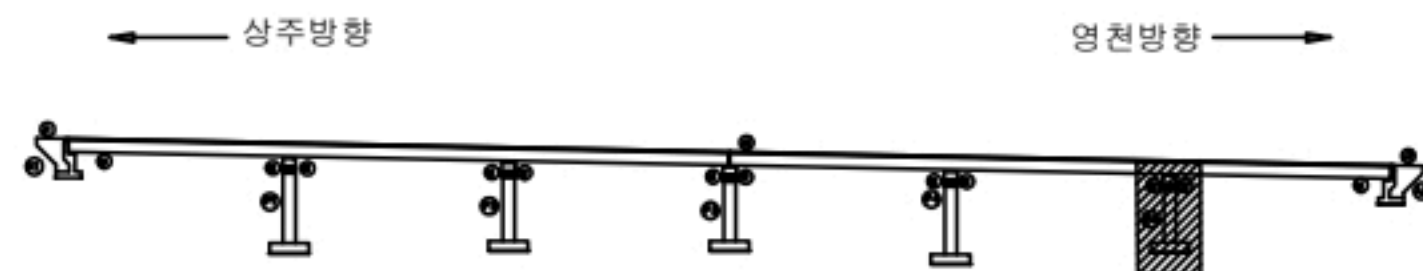

SECTION

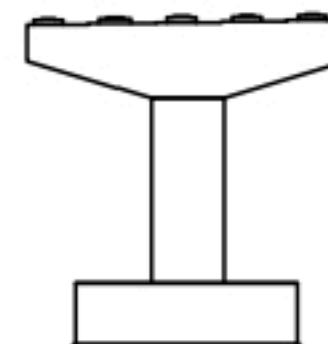

범례

균열	포장 망상균열	재료분리
편치, 공동	박리, 파손	열 팽
누수, 체수	백태	퇴적물
철근노출	침하	그늘음
부식	파굴, 변형	기타

발 주 처
상주영천고속도로(주)용 역 명
상주영천고속도로 2024-2025년 시설물 안전점검 용역
(2024년 하반기 정기안전점검)점 검 기 관
(주)명성엔지니어링



도 면 번 호

영 천 방 향


손 상 물 량 표

번호	구분	부재	손상내용	손상현황						비 고
				폭 (mm)	길이 (m)	너비 (m)	수량	단위	개소	
1	19하	신축이음	차수판 볼트탈락				2.00	EA	2	
2	19하	중문대	균열부백태		0.1	1.0	0.10	m ²	1	
3	19하	신축이음	후타재 균열	0.2	0.5		1.50	m	3	
4	19하	신축이음	후타재 균열	0.2	0.3		1.80	m	6	
5	19하	교면포장	접속도로 박리		0.3	2.0	0.60	m ²	1	
6	19하	방호벽	방호벽 접속부 단차		1.0		1.00	m	1	(T=3.0cm)
7	19하	방호벽	방호벽 백태		1.0	1.0	1.00	m ²	1	
8	19하	방호벽	균열부백태		0.1	1.0	0.10	m ²	1	
9	21하	신축이음	후타재 균열	0.2	0.5		4.00	m	8	
10	21하	신축이음	후타재 균열	0.2	0.3		2.10	m	7	
11	23하	교면포장	접속도로 파손		0.3	1.5	0.45	m ²	1	
12	23하	교면포장	포장 망상균열		45.0	2.0	90.00	m ²	1	
13	24상	신축이음	후타재 파손		0.1	0.3	0.03	m ²	1	
14										
15										
① 차수판 볼트탈락 2EA

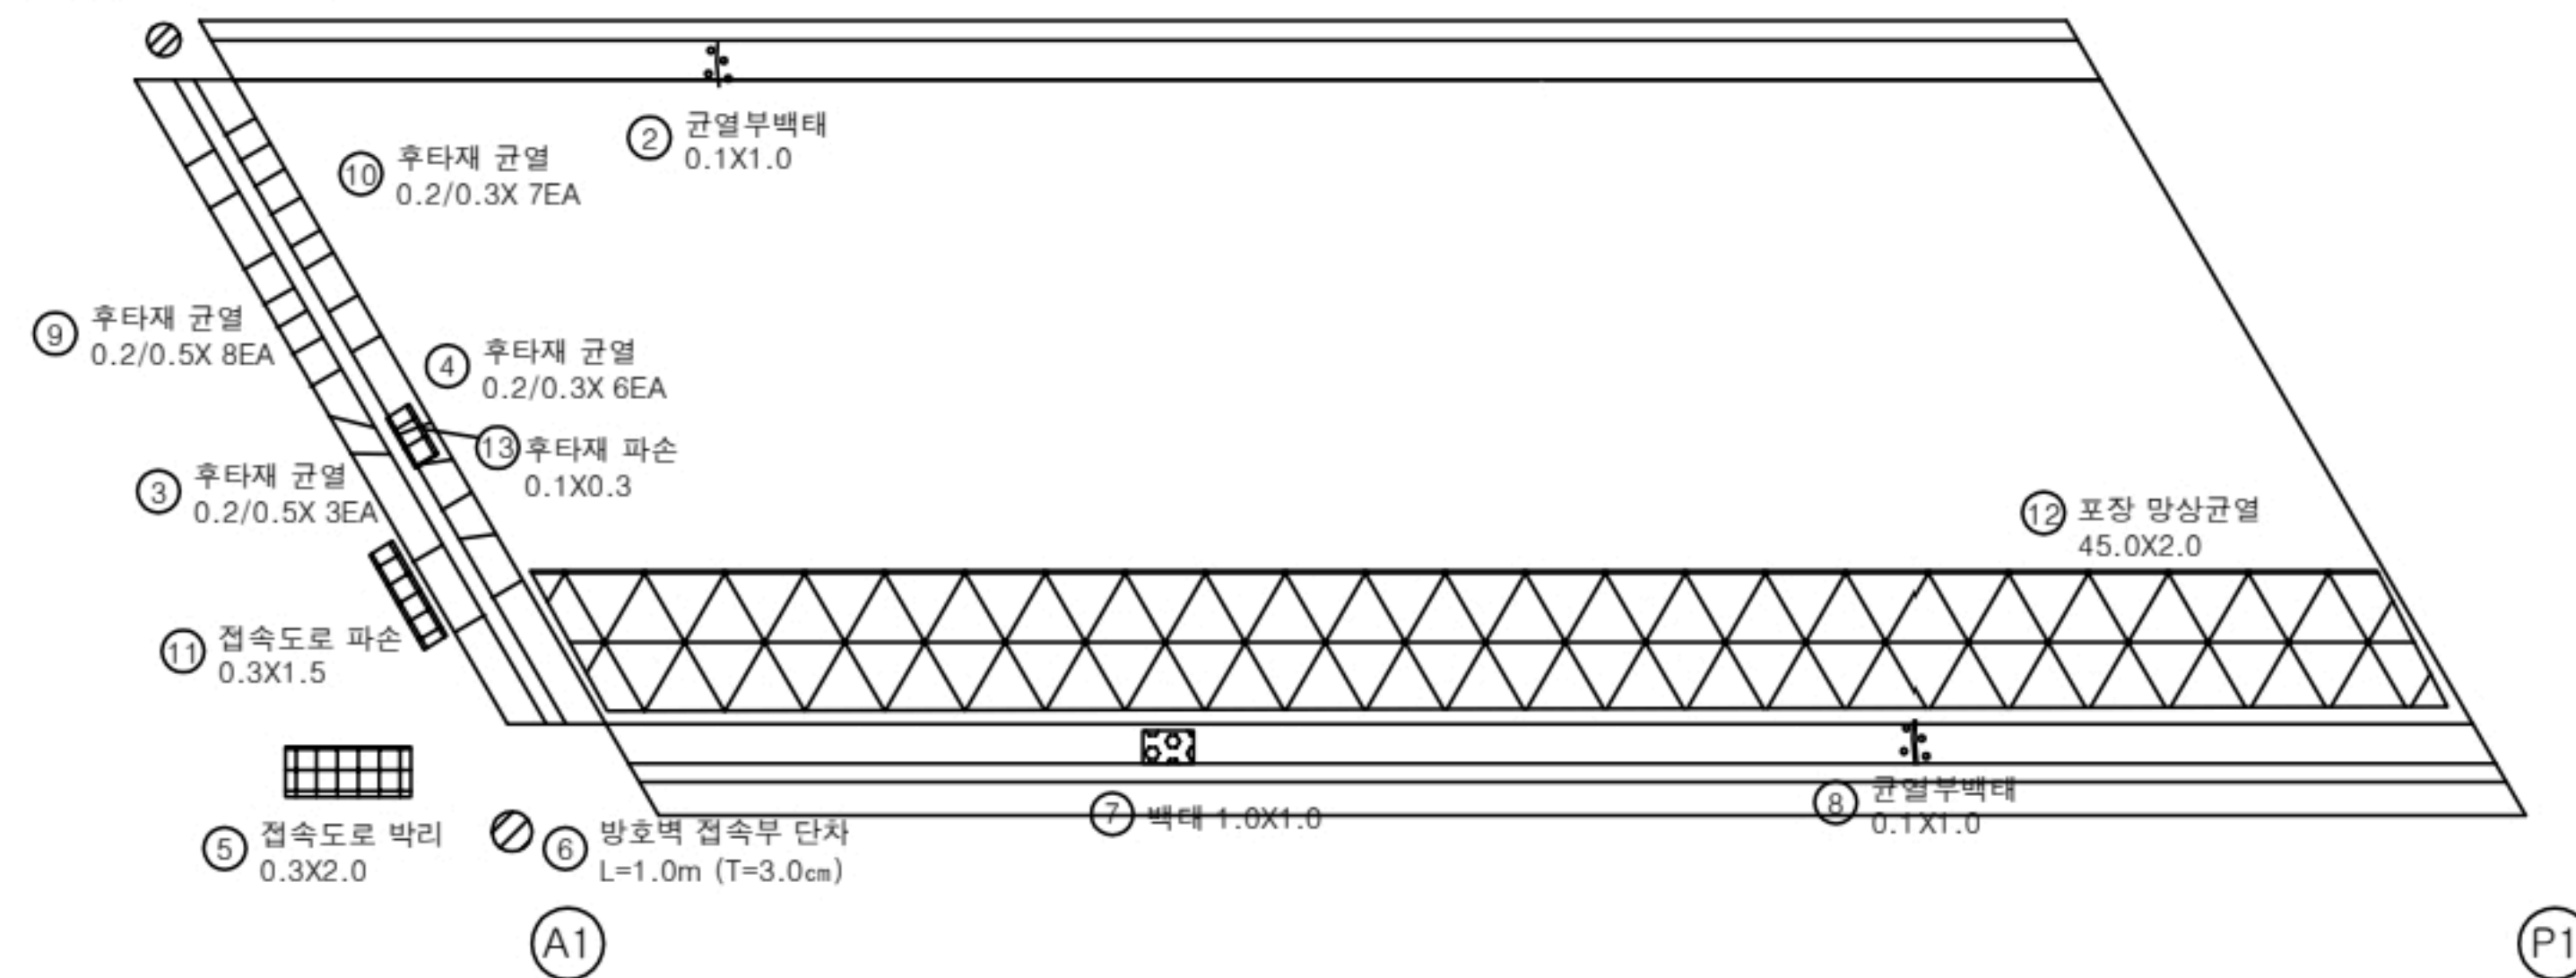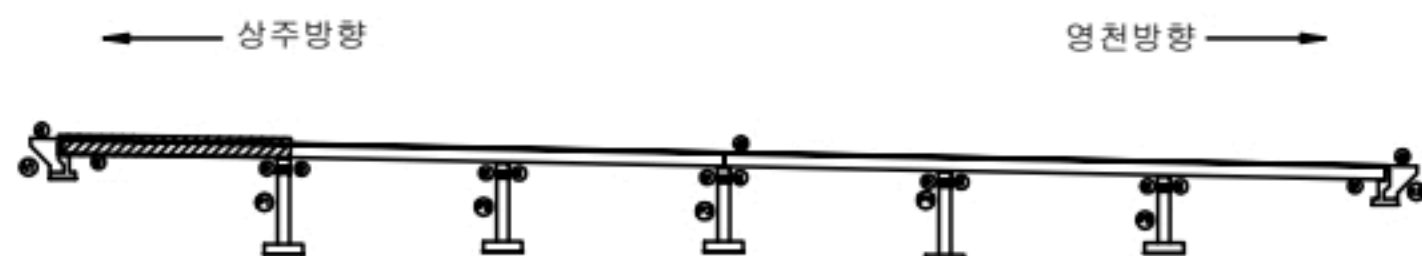KEY
PLAN

SECTION

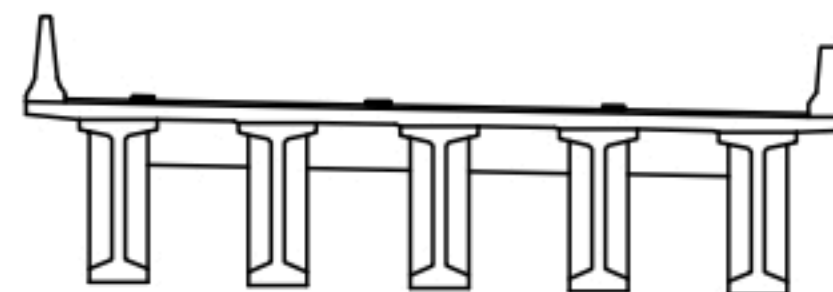
범
례

균열	포장 망상균열	재료분리
편치, 공동	박리, 파손	열화
누수, 체수	백태	퇴적물
철근노출	침하	그늘음
부식	파괴, 변형	기타


발 주 처
상주영천고속도로(주)용역명
상주영천고속도로 2024~2025년 시설물 안전점검 용역
(2024년 하반기 정기안전점검)점 검 기 관
(주)명성엔지니어링

도면번호


손 상 물 량 표

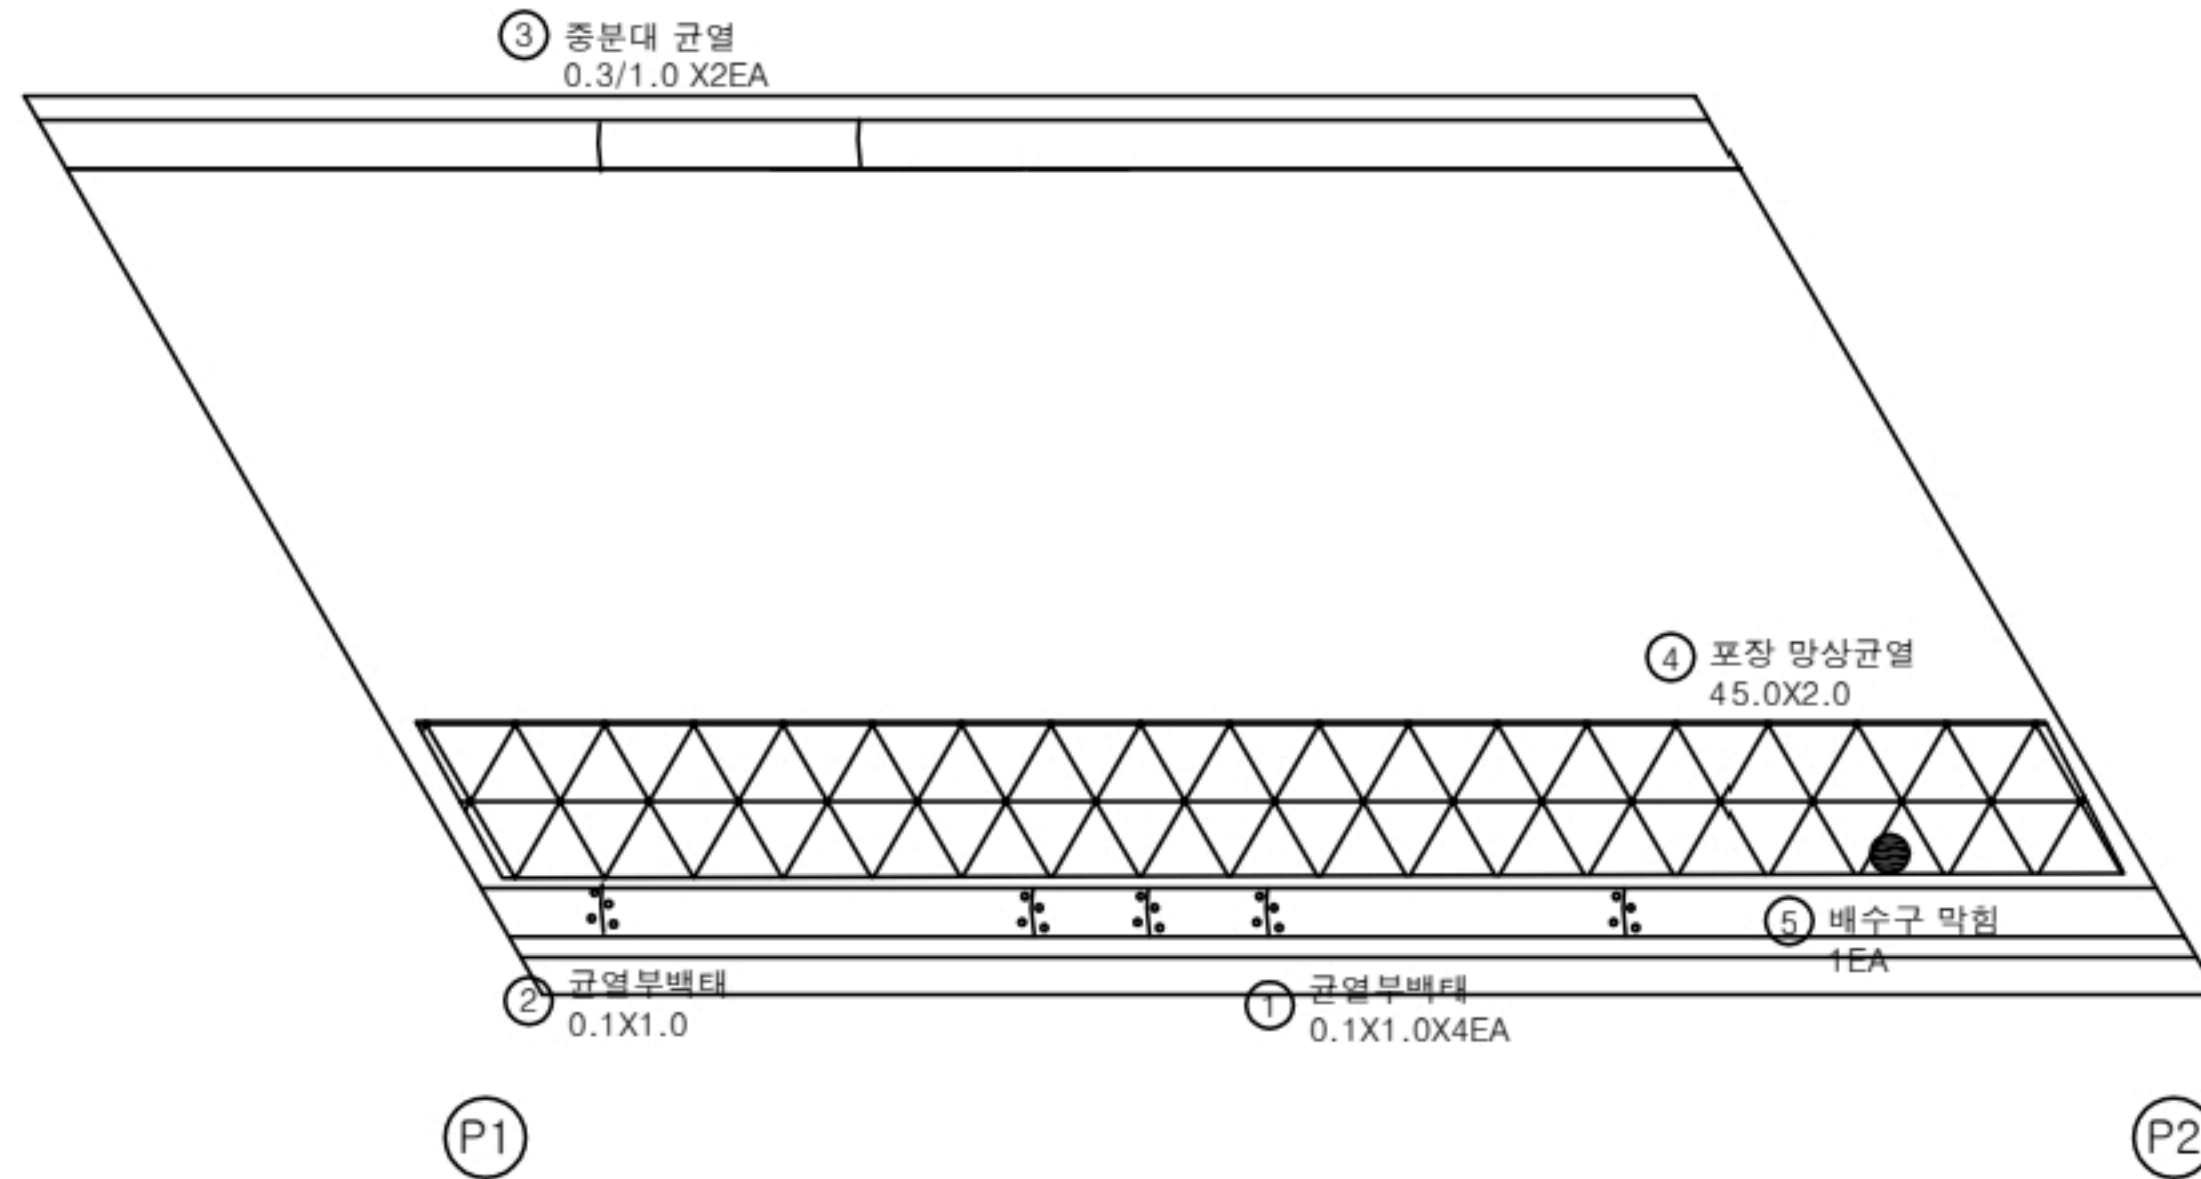상주방향
←영천방향
→

번호	구분	부재	손상내용	손상현황						비 고
				폭 (mm)	길이 (m)	너비 (m)	수량	단위	개소	
1	19하	방호벽	균열부백태		0.1	1.0	0.40	m ²	4	
2	21하	방호벽	균열부백태		0.1	1.0	0.10	m ²	1	
3	21하	중분대	중분대 균열	0.3	1.0		2.00	m	2	
4	23하	교면포장	포장 망상균열		45.0	2.0	90.00	m ²	1	
5	23하	배수시설	배수구 막힘				1.00	EA	1	
6										
7										
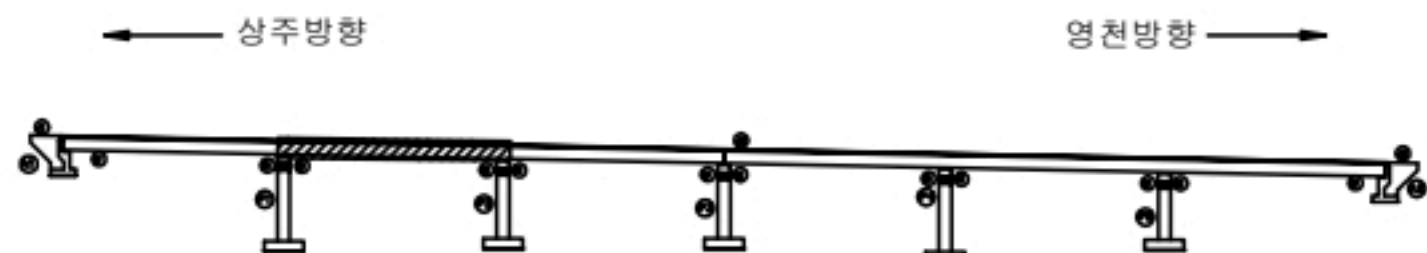KEY
PLAN

SECTION

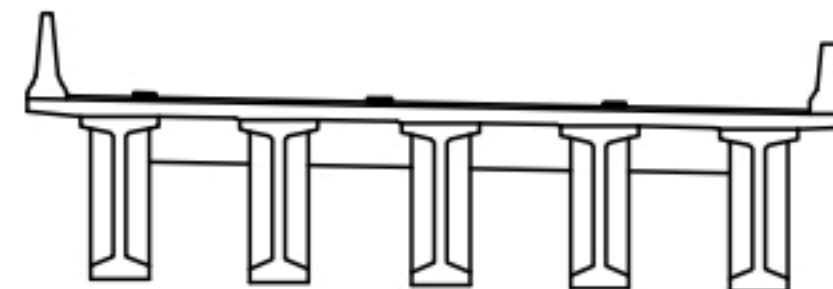범
례

균열	포장 망상균열	재료분리
편치, 공동	바리, 파손	열화
누수, 체수	백태	퇴적물
철근노출	침하	그늘음
부식	좌굴, 변형	기타

발 주 처
상주영천고속도로(주)용역명
상주영천고속도로 2024-2025년 시설물 안전점검 용역
(2024년 하반기 정기안전점검)점 검 기 관
(주)명성엔지니어링


도면번호

손 상 물 량 표

상주방향




영천방향

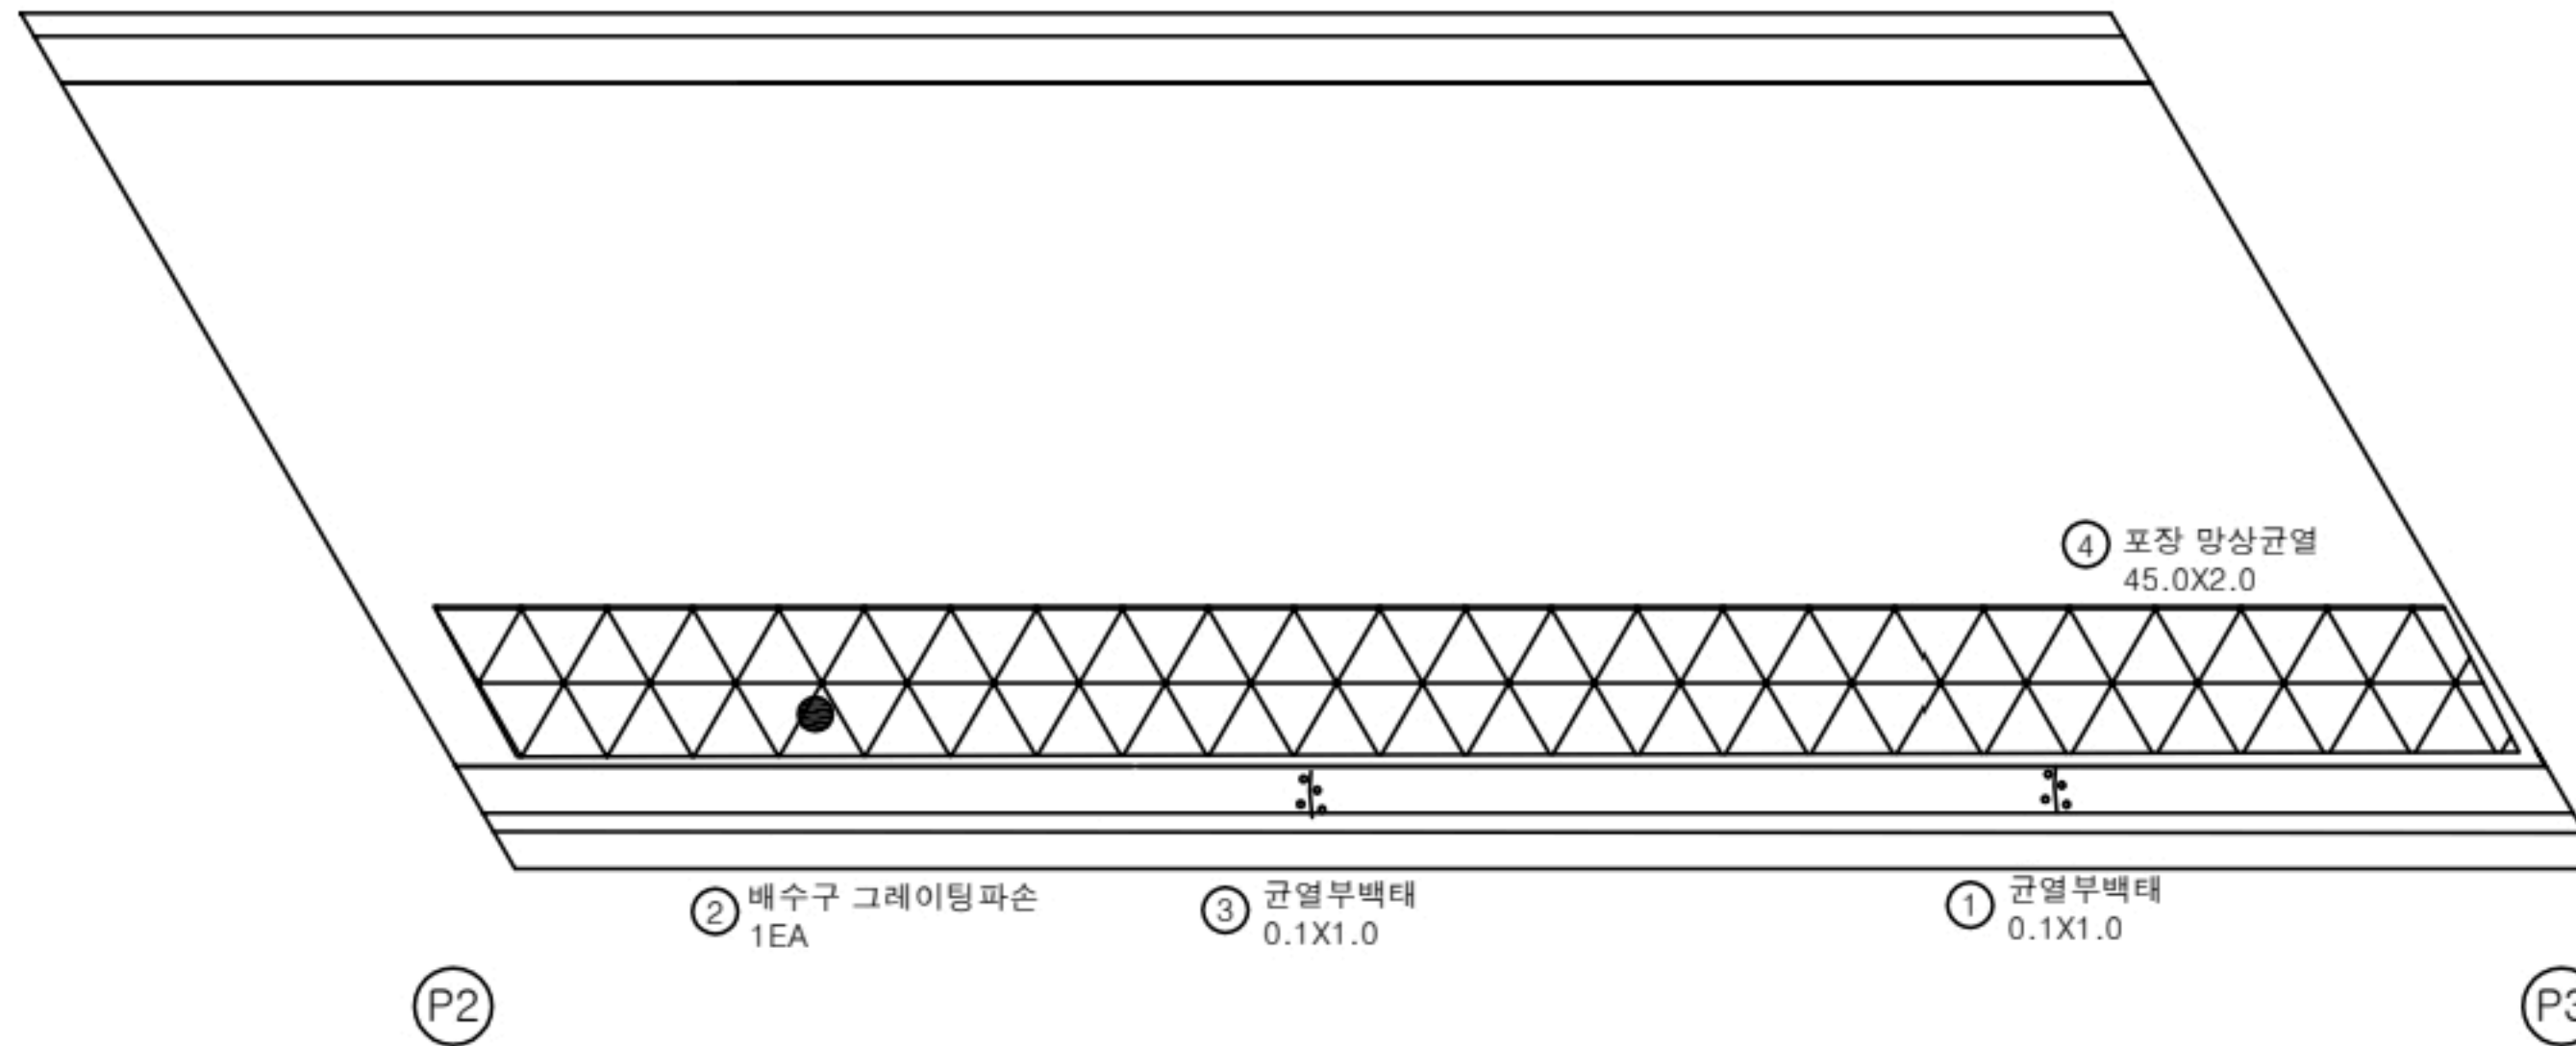


번호	구분	부재	손상내용	손상현황						비고
				폭 (mm)	길이 (m)	너비 (m)	수량	단위	개소	
1	19하	방호벽	균열부백태		0.1	1.0	0.10	m ²	1	
2	21하	배수시설	그레이팅 파손				1.00	EA	1	
3	21하	방호벽	균열부백태		0.1	1.0	0.10	m ²	1	
4	23하	교면포장	포장 망상균열		45.0	2.0	90.00	m ²	1	
5										
6										
KEY PLAN

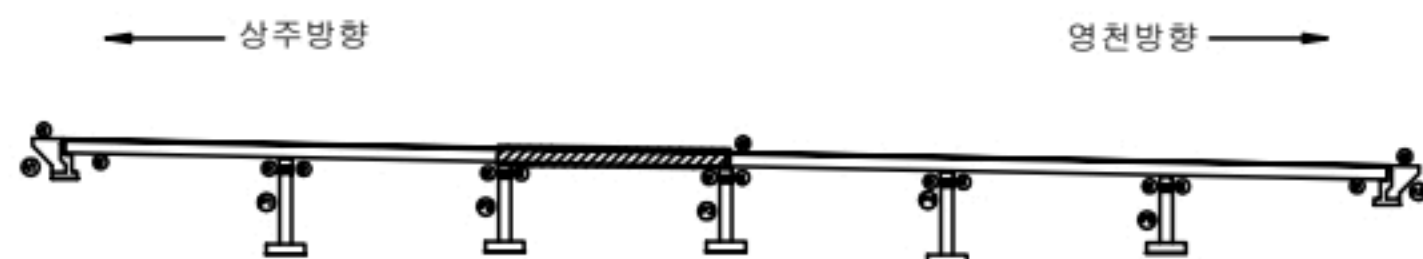

SECTION

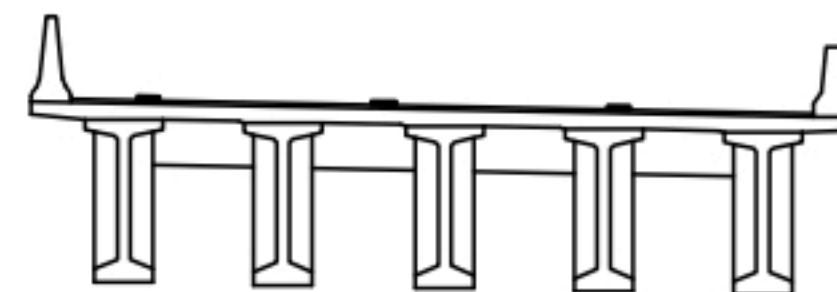

범례

	균열		포장 망상균열		재료분리
	편치, 공동		바리, 파손		열차
	누수, 체수		백태		퇴적물
	철근노출		침하		그늘물
	부식		파괴, 변형		기타


발주처
상주영천고속도로(주)용역명
상주영천고속도로 2024-2025년 시설물 안전점검 용역
(2024년 하반기 정기안전점검)점검기관
(주)명성엔지니어링

도면번호

손 상 물 량 표


상주방향

영천방향

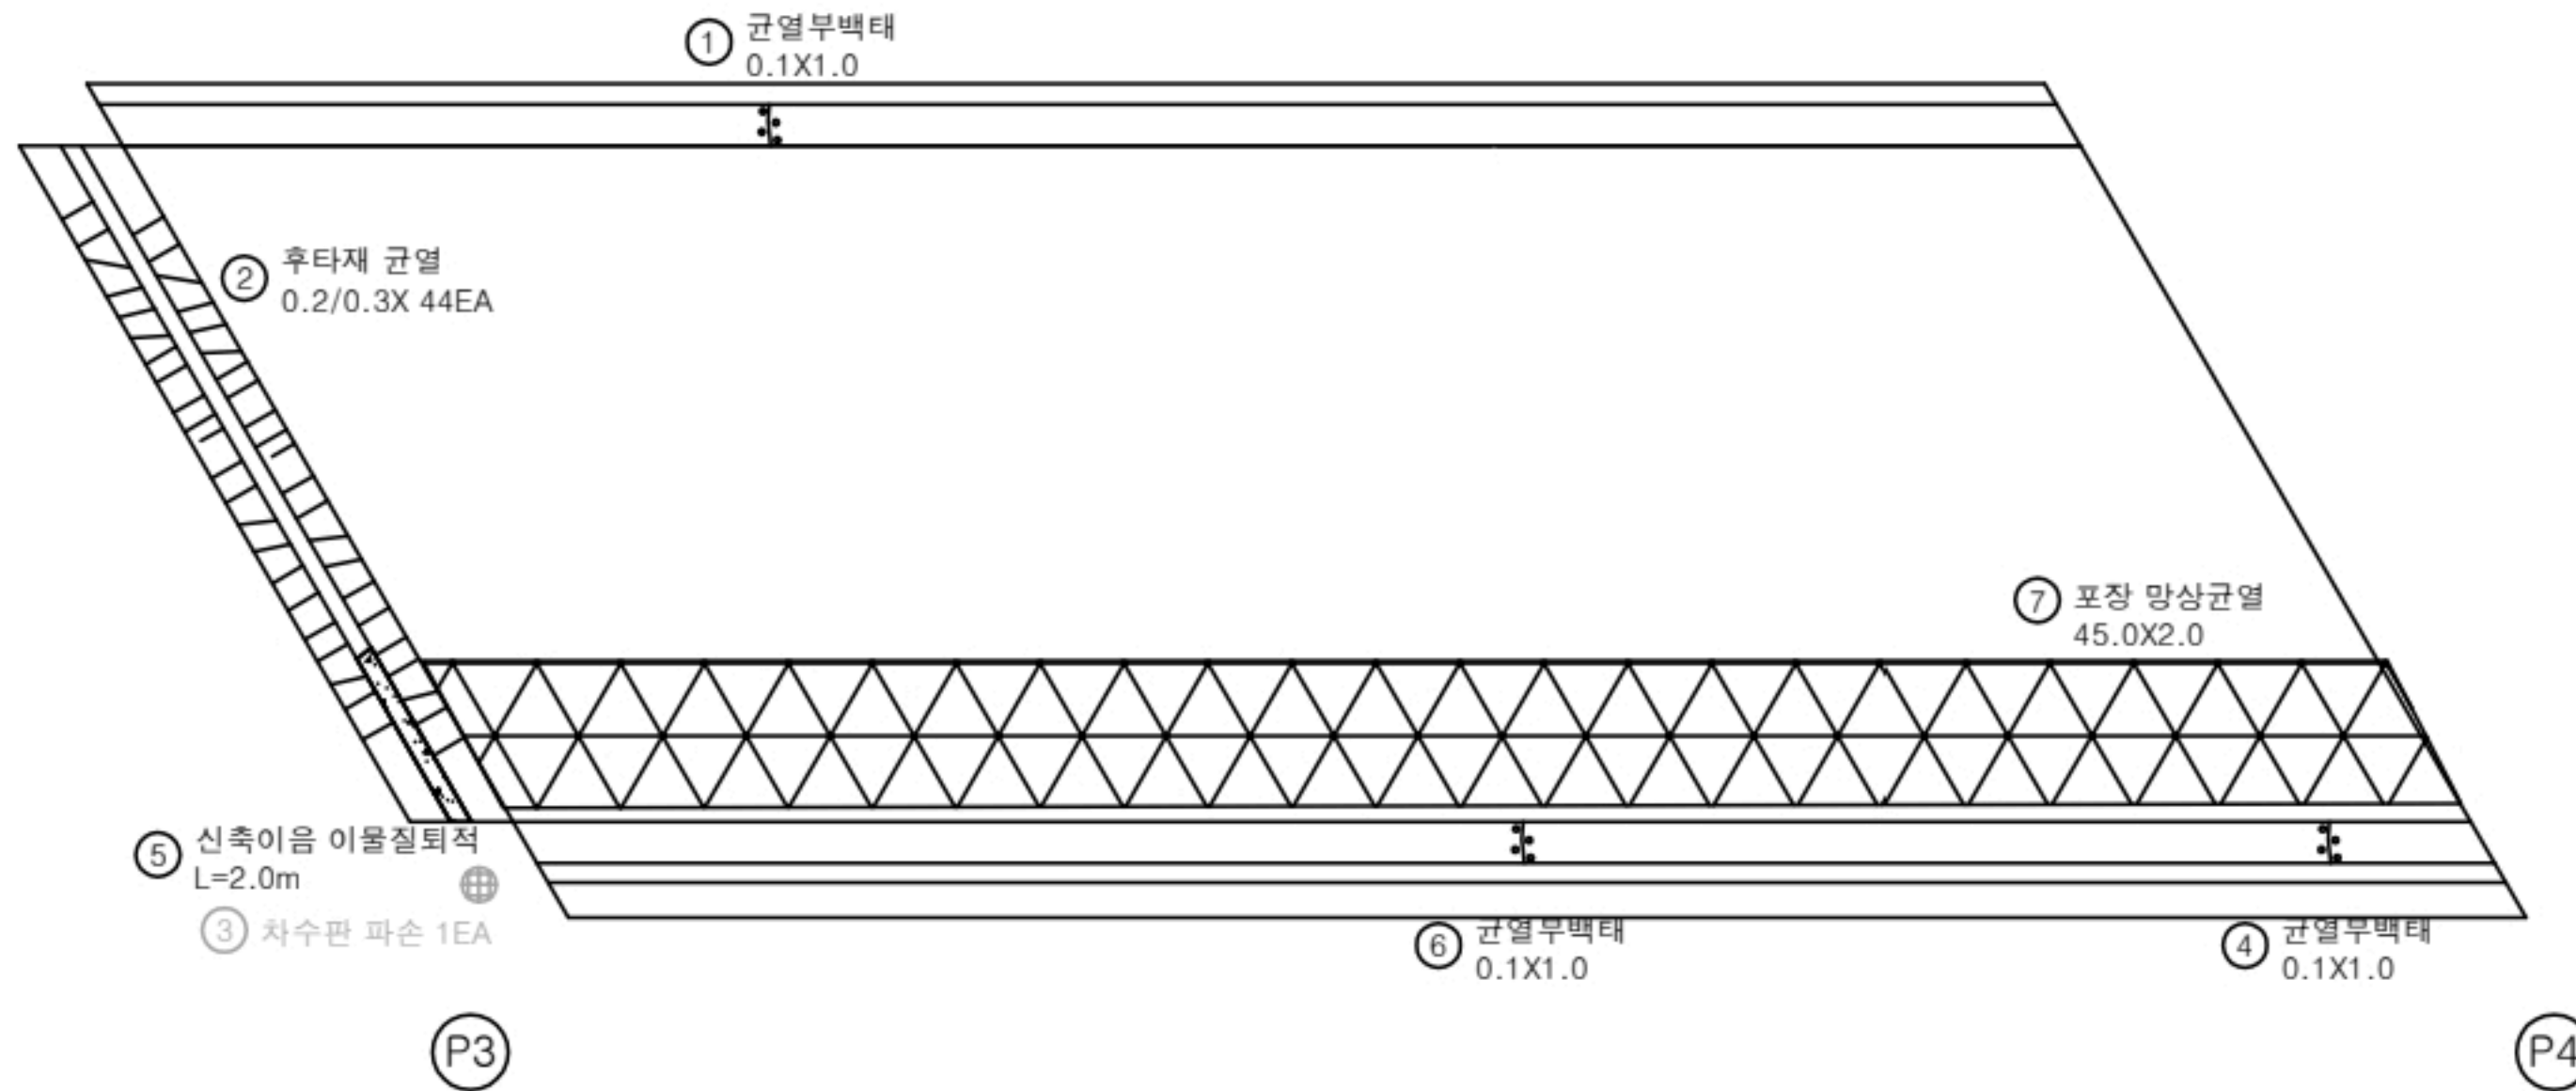


번호	구분	부재	손상내용	손상현황						비 고
				폭 (mm)	길이 (m)	너비 (m)	수량	단위	개소	
1	19하	중분대	균열부백태		0.1	1.0	0.10	m ²	1	
2	19하	신축이음	후타재 균열	0.2	0.3		13.20	m	44	
3	19하	신축이음	차수판 파손				1.00	EA	1	20'하 보수
4	19하	방호벽	균열부백태		0.1	1.0	0.10	m ²	1	
5	21하	신축이음	이물침하적		2.0		2.00	m	1	
6	21하	방호벽	균열부백태		0.1	1.0	0.10	m ²	1	
7	23하	교면포장	포장 망상균열		45.0	2.0	90.00	m ²	1	
8										
9										
KEY PLAN

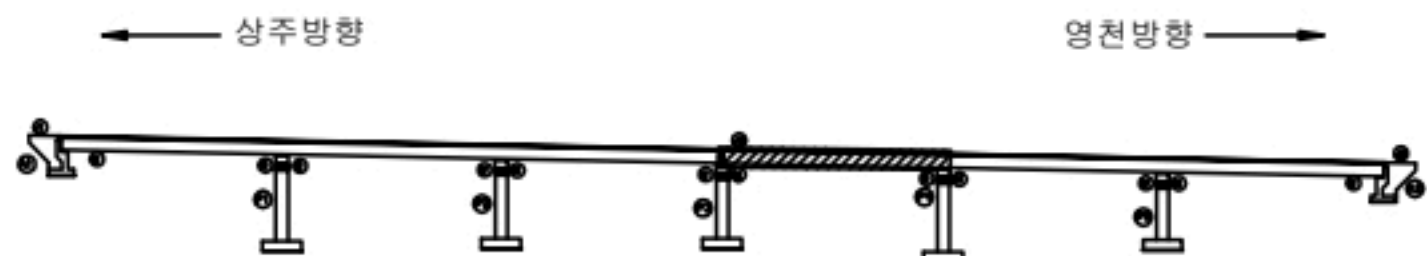

SECTION

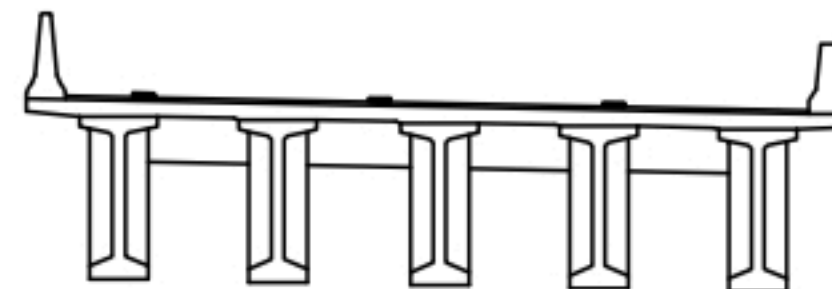


범례


균열	포장 망상균열	재료분리
편치, 공동	박리, 파손	열화
누수, 체수	백태	퇴적물
철근노출	침하	그물물
부식	파괴, 변형	기타

발 주 처	상주영천고속도로(주)
용 역 명	상주영천고속도로 2024-2025년 시설물 안전점검 용역 (2024년 하반기 정기안전점검)
점 검 기 관	(주)명성엔지니어링
도 면 번 호	04


손 상 물 량 표

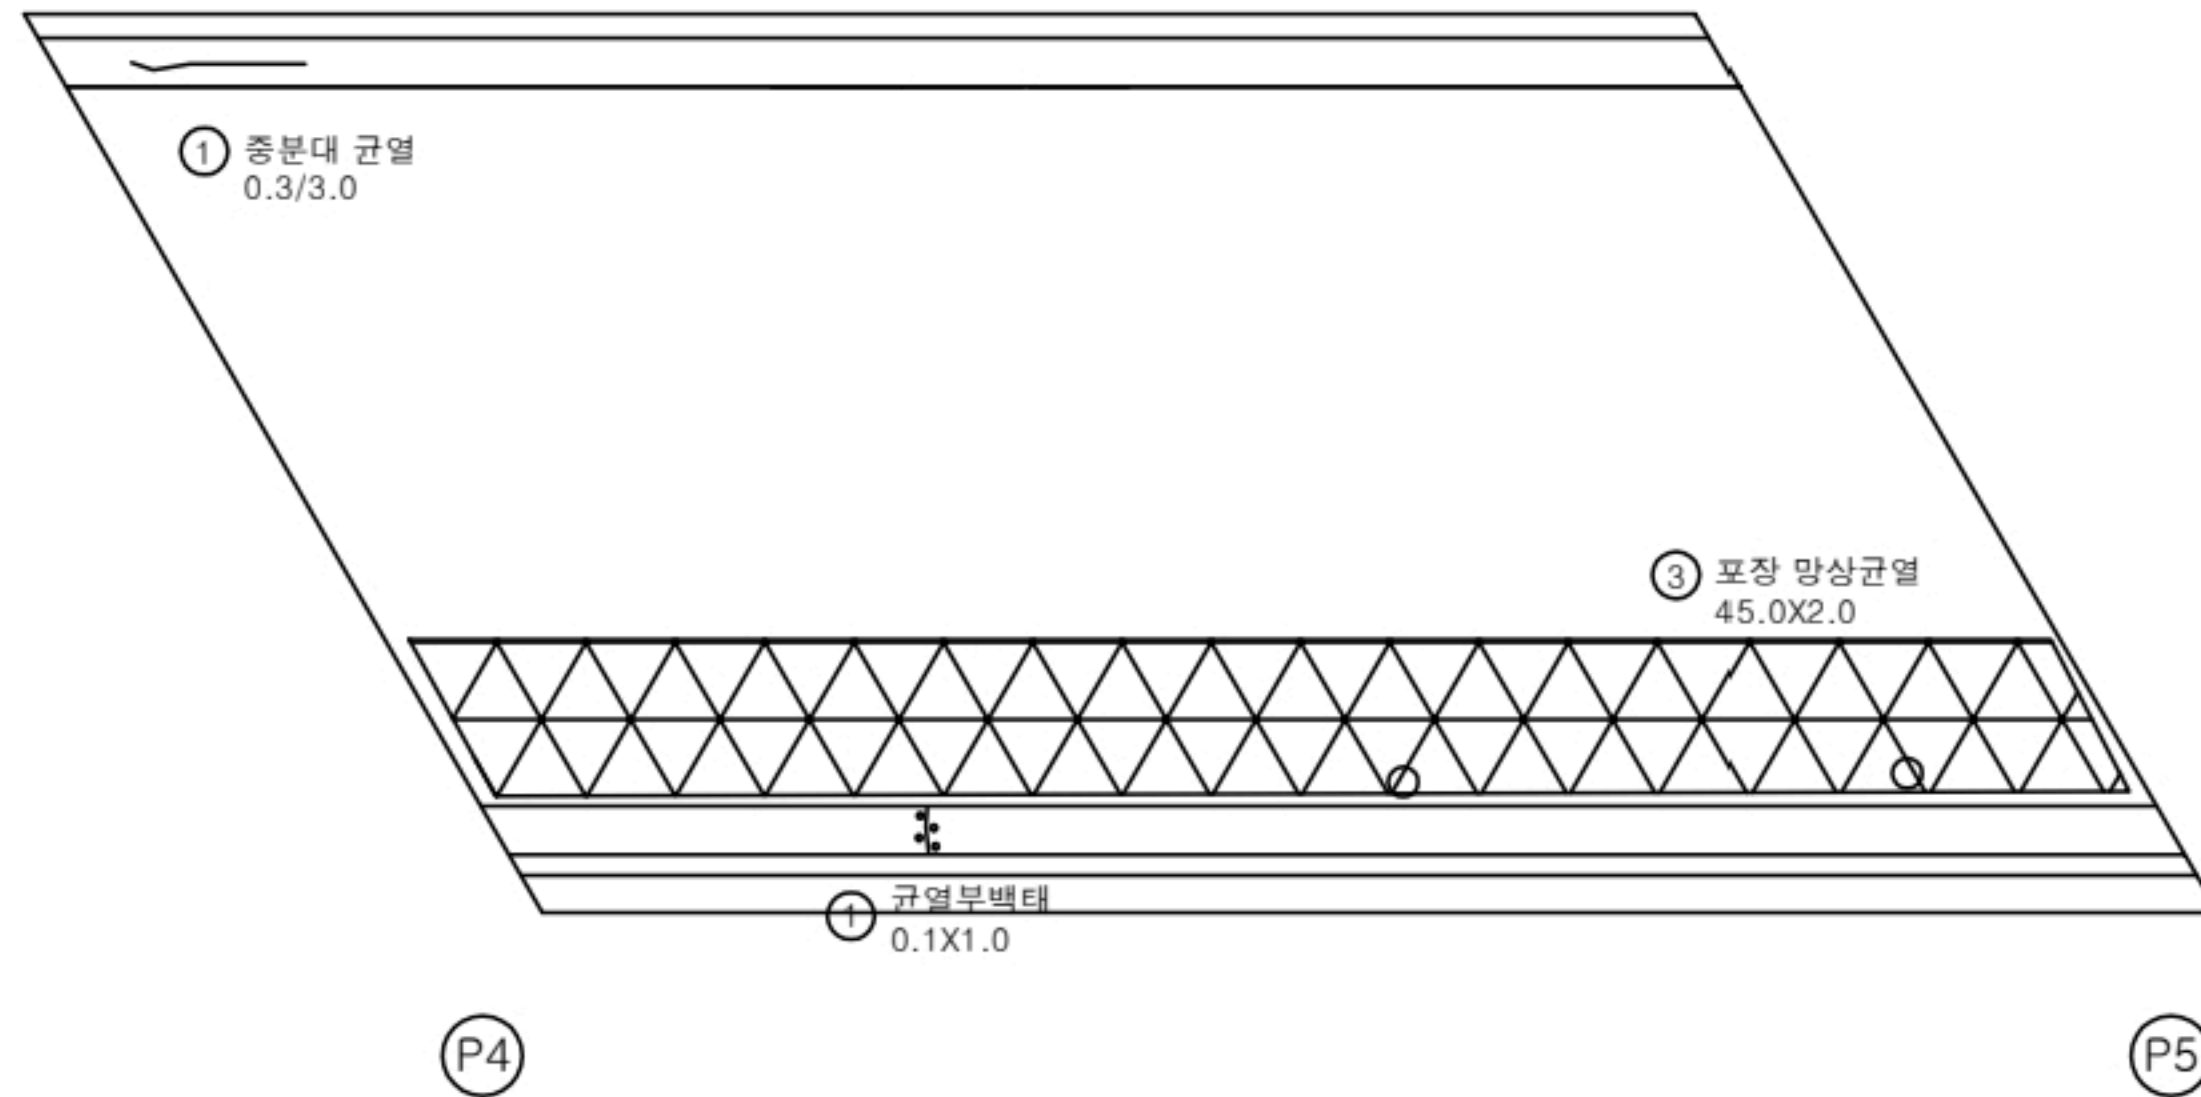상주방향
←영천방향
→

번호	구분	부재	손상내용	손상현황						비 고
				폭 (mm)	길이 (m)	너비 (m)	수량	단위	개소	
1	19하	방호벽	균열부백태		0.1	1.0	0.10	m ²	1	
2	21하	중분대	중분대 균열	0.3	3.0		3.00	m	1	
3	23하	교면포장	포장 망상균열		45.0	2.0	90.00	m ²	1	
4										
5										
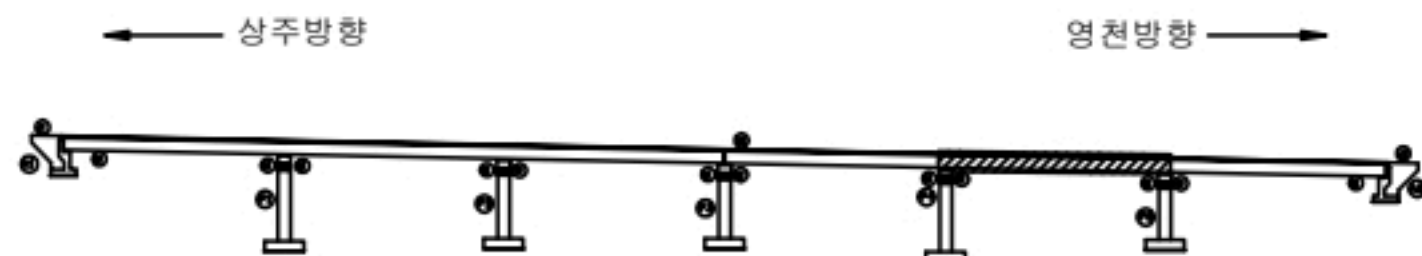KEY
PLAN

SECTION

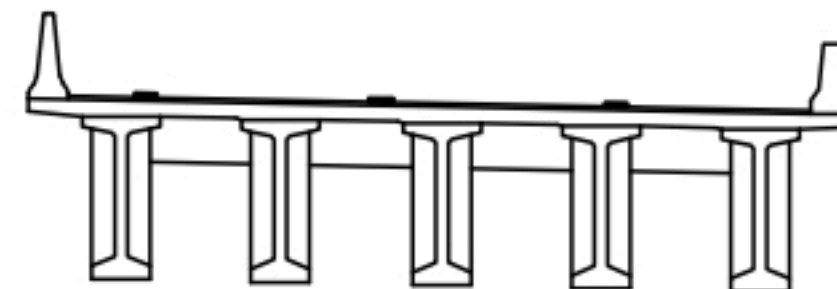범
례

	균열		포장 망상균열		재료분리
	편치, 공동		바리, 파손		열화
	누수, 체수		백태		퇴적물
	철근노출		침하		그늘물
	부식		좌굴, 변형		기타

발 주 처
상주영천고속도로(주)용역명
상주영천고속도로 2024-2025년 시설물 안전점검 용역
(2024년 하반기 정기안전점검)점 검 기 관
(주)명성엔지니어링

도면번호


손 상 물 량 표

번호	구분	부재	손상내용	손상현황						비 고
				폭 (mm)	길이 (m)	너비 (m)	수량	단위	개소	
1	19하	방호벽	균열부백태		0.1	1.0	0.20	m ²	2	
2	19하	신축이음	차수판 볼트 체결 불량				4.00	EA	4	
3	19하	방호벽	방호벽 접속부 단차		1.5		1.50	m	1	(T=4.5cm)
4	19하	방호벽	방호벽 접속부 파손		0.5	2.5	1.25	m ²	1	
5	21하	중분대	균열부백태		0.1	1.0	0.10	m ²	1	
6	21하	방호벽	균열부백태		0.1	1.0	0.10	m ²	1	
7	21하	신축이음	후타재 균열	0.1	0.5		10.00	m	20	
8	23하	교면포장	포장 망상균열		45.0	2.0	90.00	m ²	1	
9	23하	신축이음	후타재 파손		0.2	0.2	0.04	m ²	1	
10										
11										
상주방향




영천방향

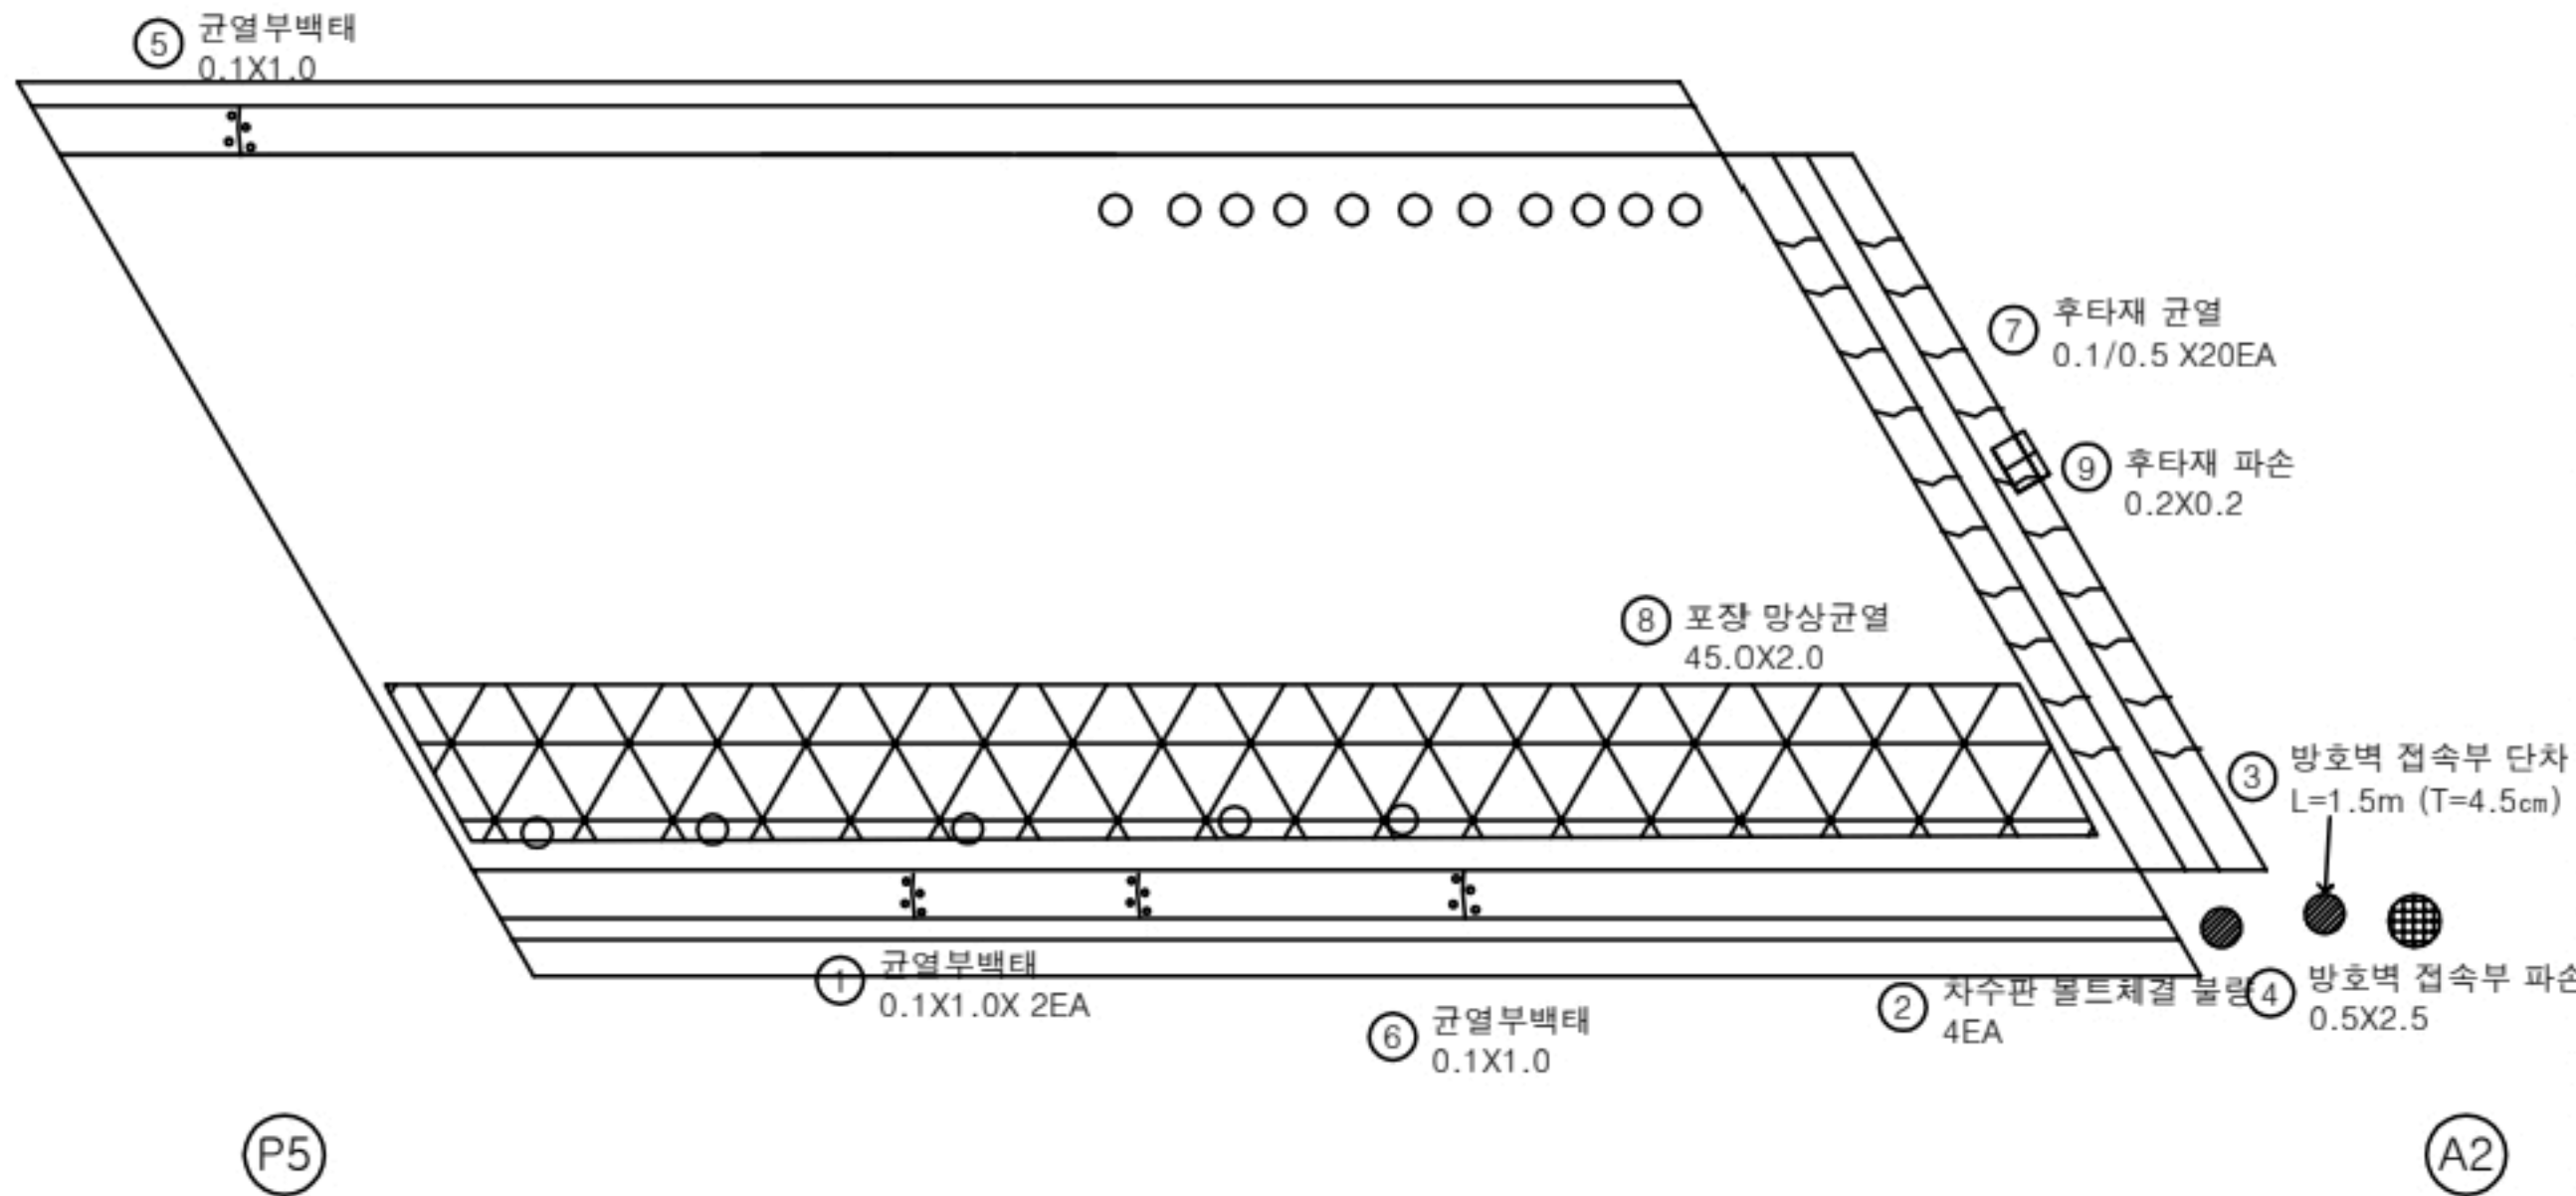

KEY PLAN

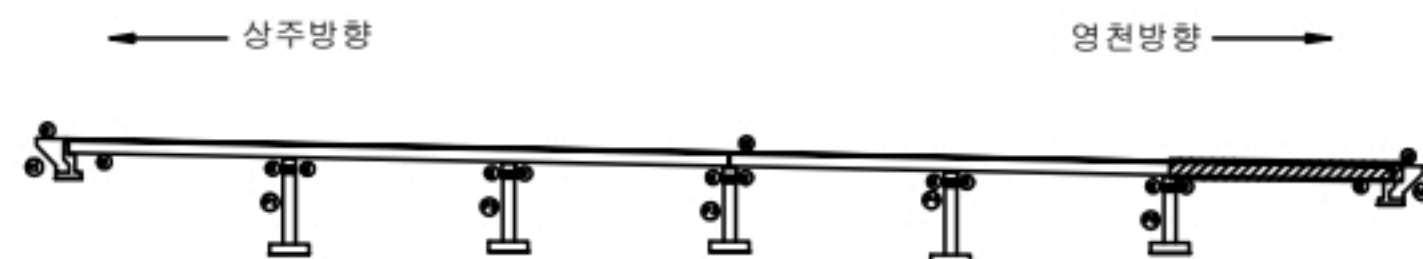

SECTION

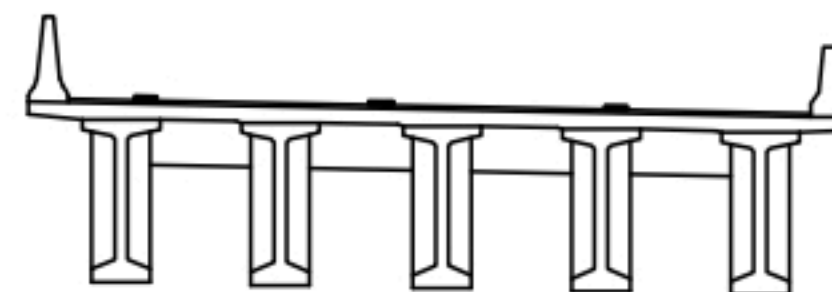

범례

	균열		포장 망상균열		재료분리
	편치, 공동		바리, 파손		열화
	누수, 체수		백태		퇴적물
	철근노출		침하		그늘음
	부식		좌굴, 변형		기타

발 주 처
상주영천고속도로(주)용역명
상주영천고속도로 2024~2025년 시설물 안전점검 용역
(2024년 하반기 정기안전점검)점검기관
(주)명성엔지니어링

도면번호

손 상 물 량 표



② 파손
0.3X0.3

A1

P1

[illegible]

KEY PLAN


SECTION


상주영천고속도로(주)


삼주열천고속도로 2024~2025년 시설물 안전점검 용역
(2024년 하반기 정기안전점검)

(주)명성엔지니어링

도면 번호

07


247~50 지점

손상물량표

상주방향




영천방향

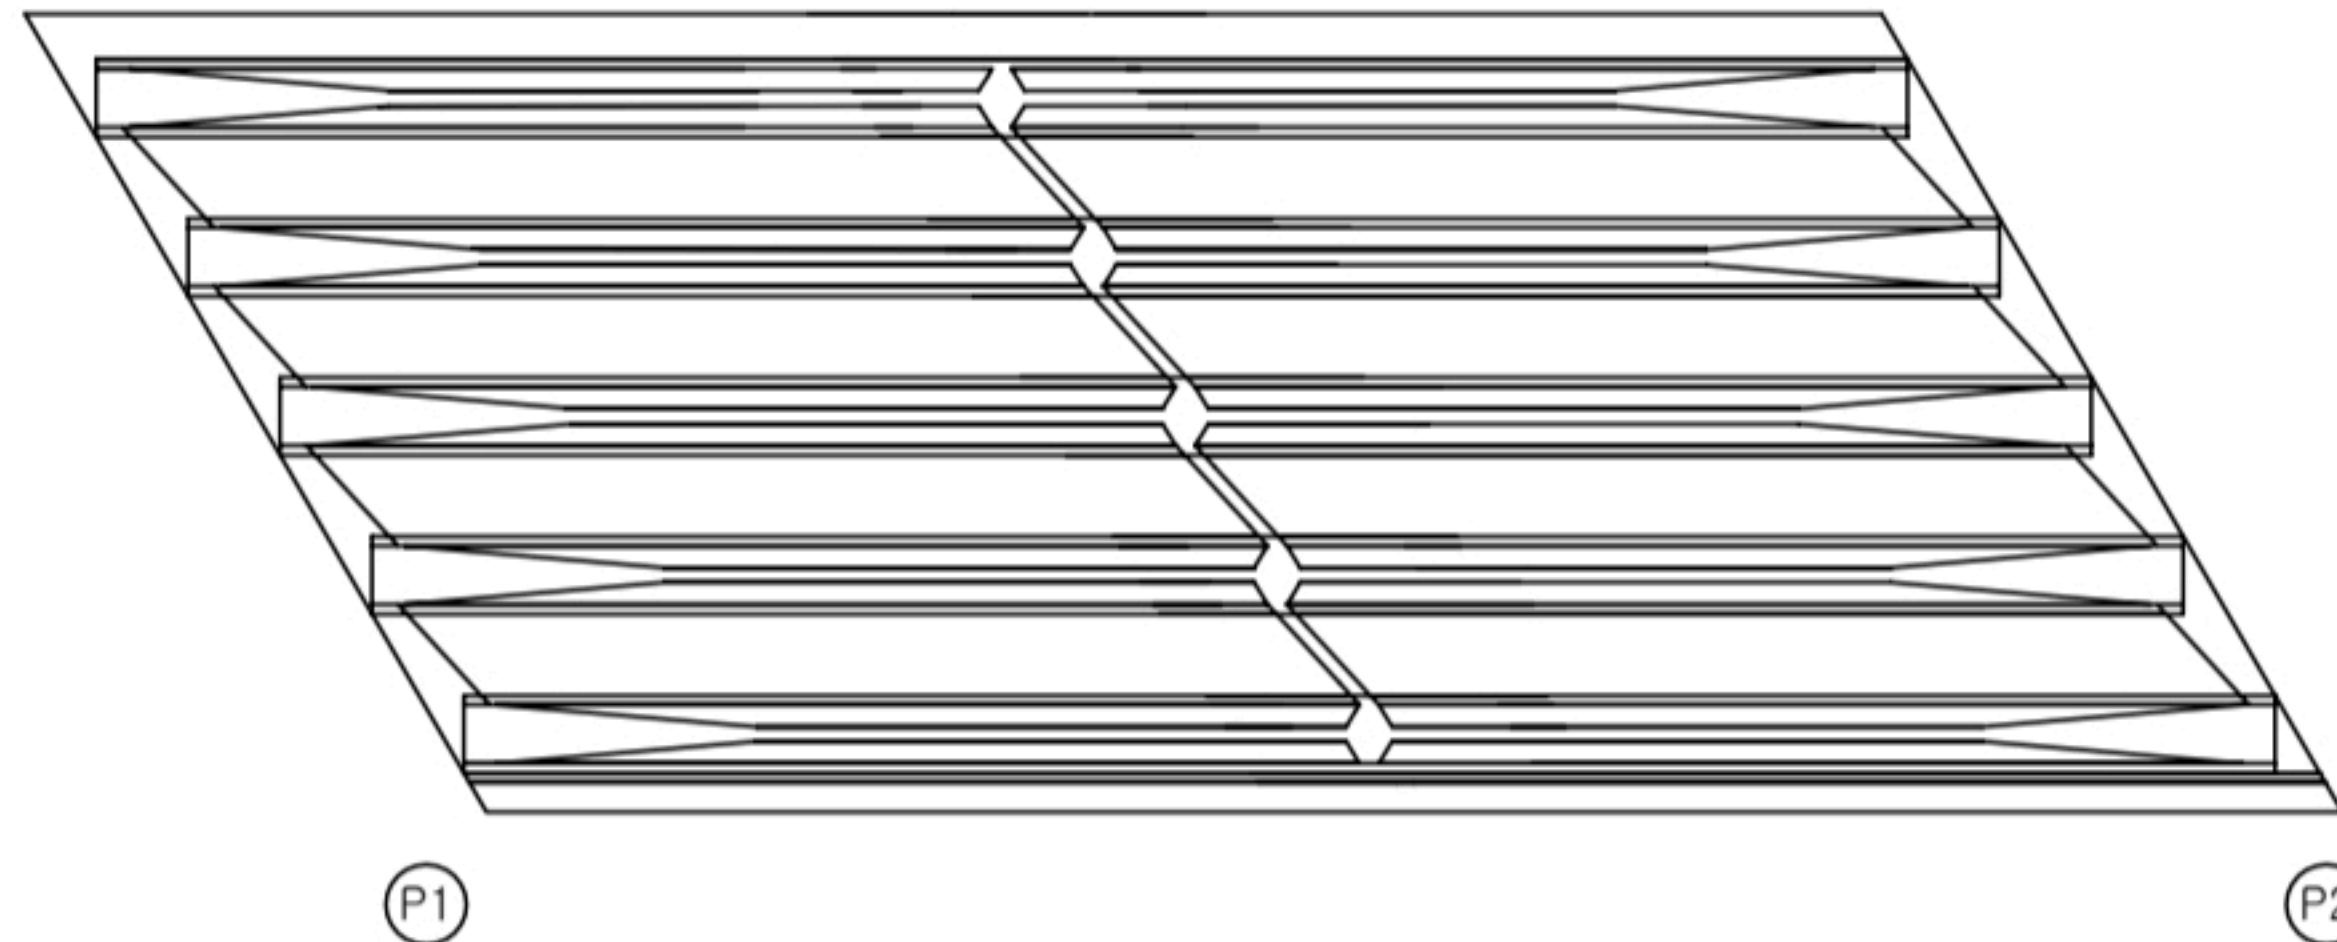


번호	구분	부재	손상내용	손상현황						비고
				폭 (mm)	길이 (m)	너비 (m)	물량	단위	개소	
1										
2										
KEY PLAN

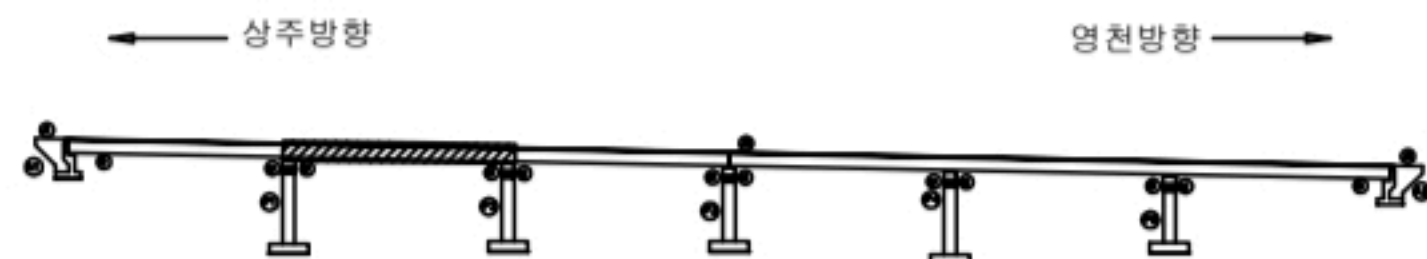

SECTION

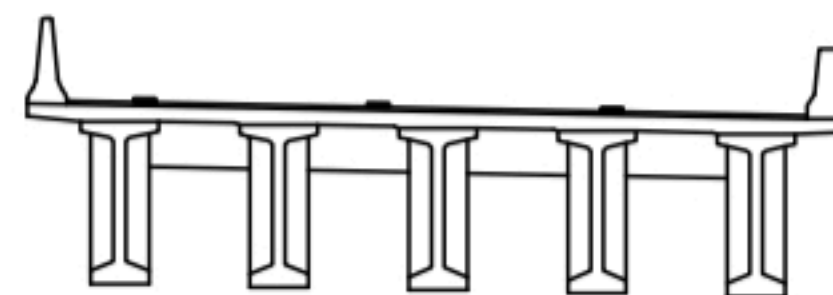

범례

균열	포장 망상균열	재료분리
편치, 공동	박리, 파손	열화
누수, 체수	부식	얼룩
철근노출	침하	그늘음
부식	파굴, 변형	기타

발주처
상주영천고속도로(주)용역명
상주영천고속도로 2024-2025년 시설물 안전점검 용역
(2024년 하반기 정기안전점검)점검기관
(주)명성엔지니어링


도면번호

손 상 물 량 표

상주방향




영천방향

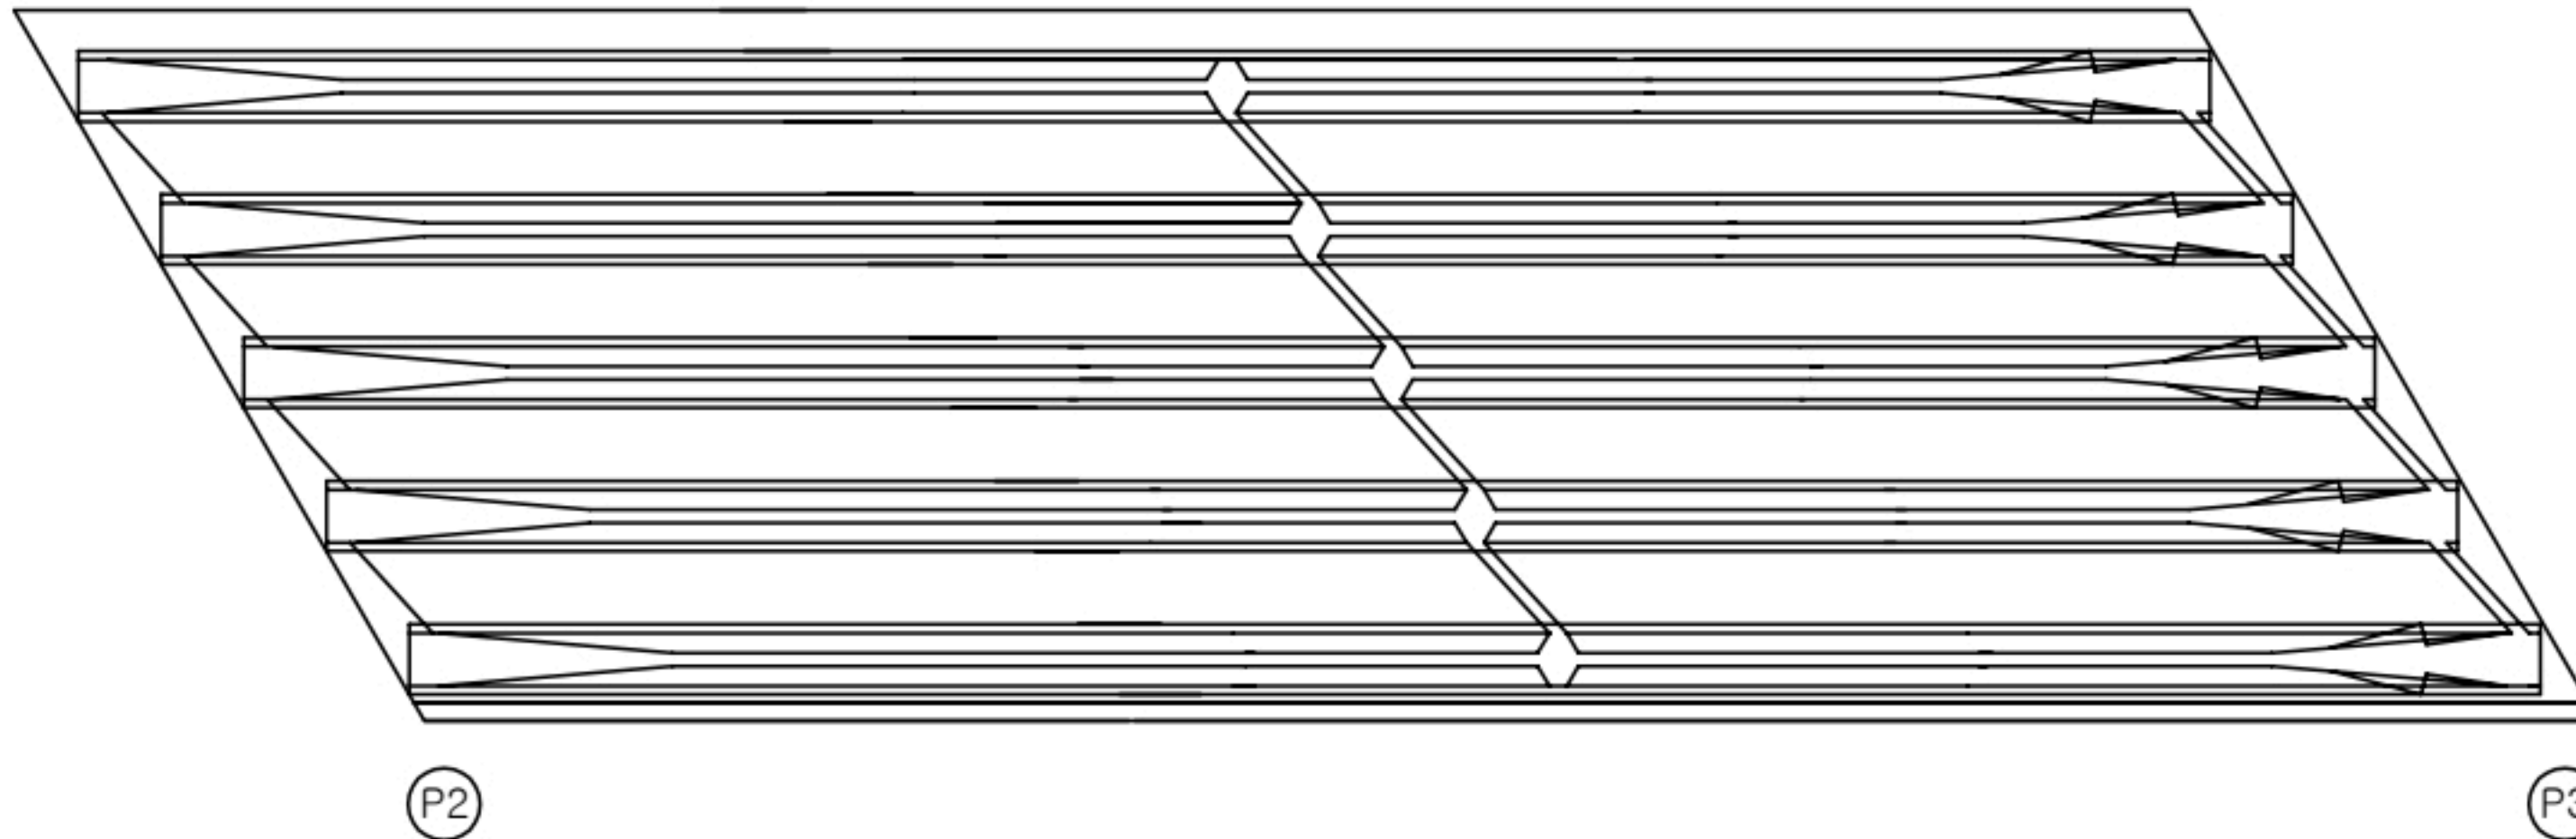


번호	구분	부재	손상내용	손상현황						비 고
				폭 (mm)	길이 (m)	너비 (m)	물량	단위	개소	
1										
2										
KEY PLAN

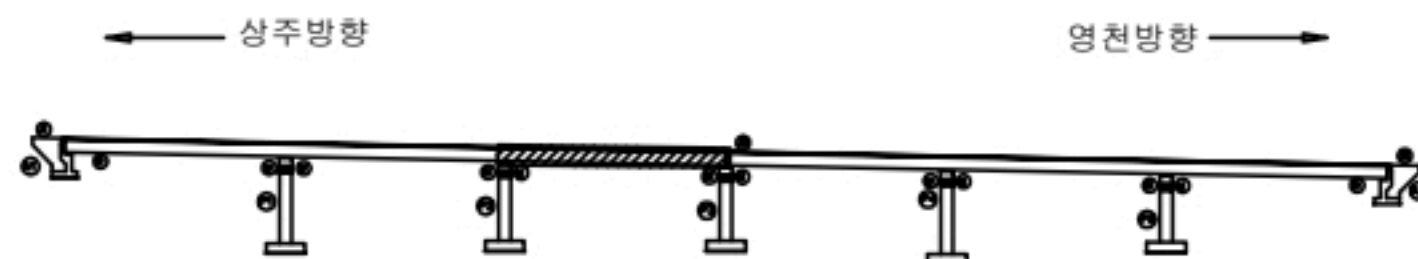

SECTION

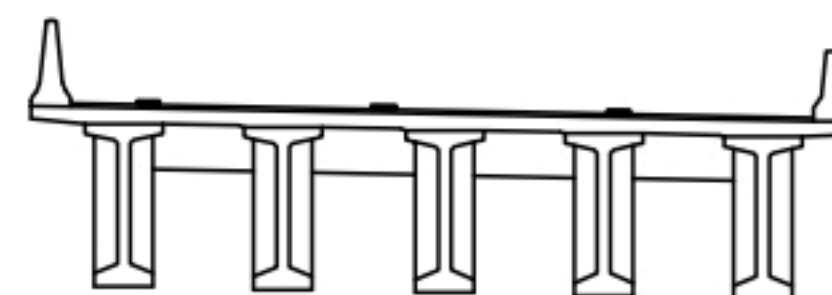범
례

콘 크	포장 망상근열	재료분리
펀치, 공동	균열, 파손	열 파
누수, 채수	박리, 박락	피복물
철근노출	철 하	그늘음
부식	파괴, 변형	기 타

발 주 처
상주영천고속도로(주)용 역 명
상주영천고속도로 2024-2025년 시설물 안전점검 용역
(2024년 하반기 정기안전점검)점 검 기 관
(주)명성엔지니어링


도 면 번 호

손 상 물 량 표

상주방향




영천방향

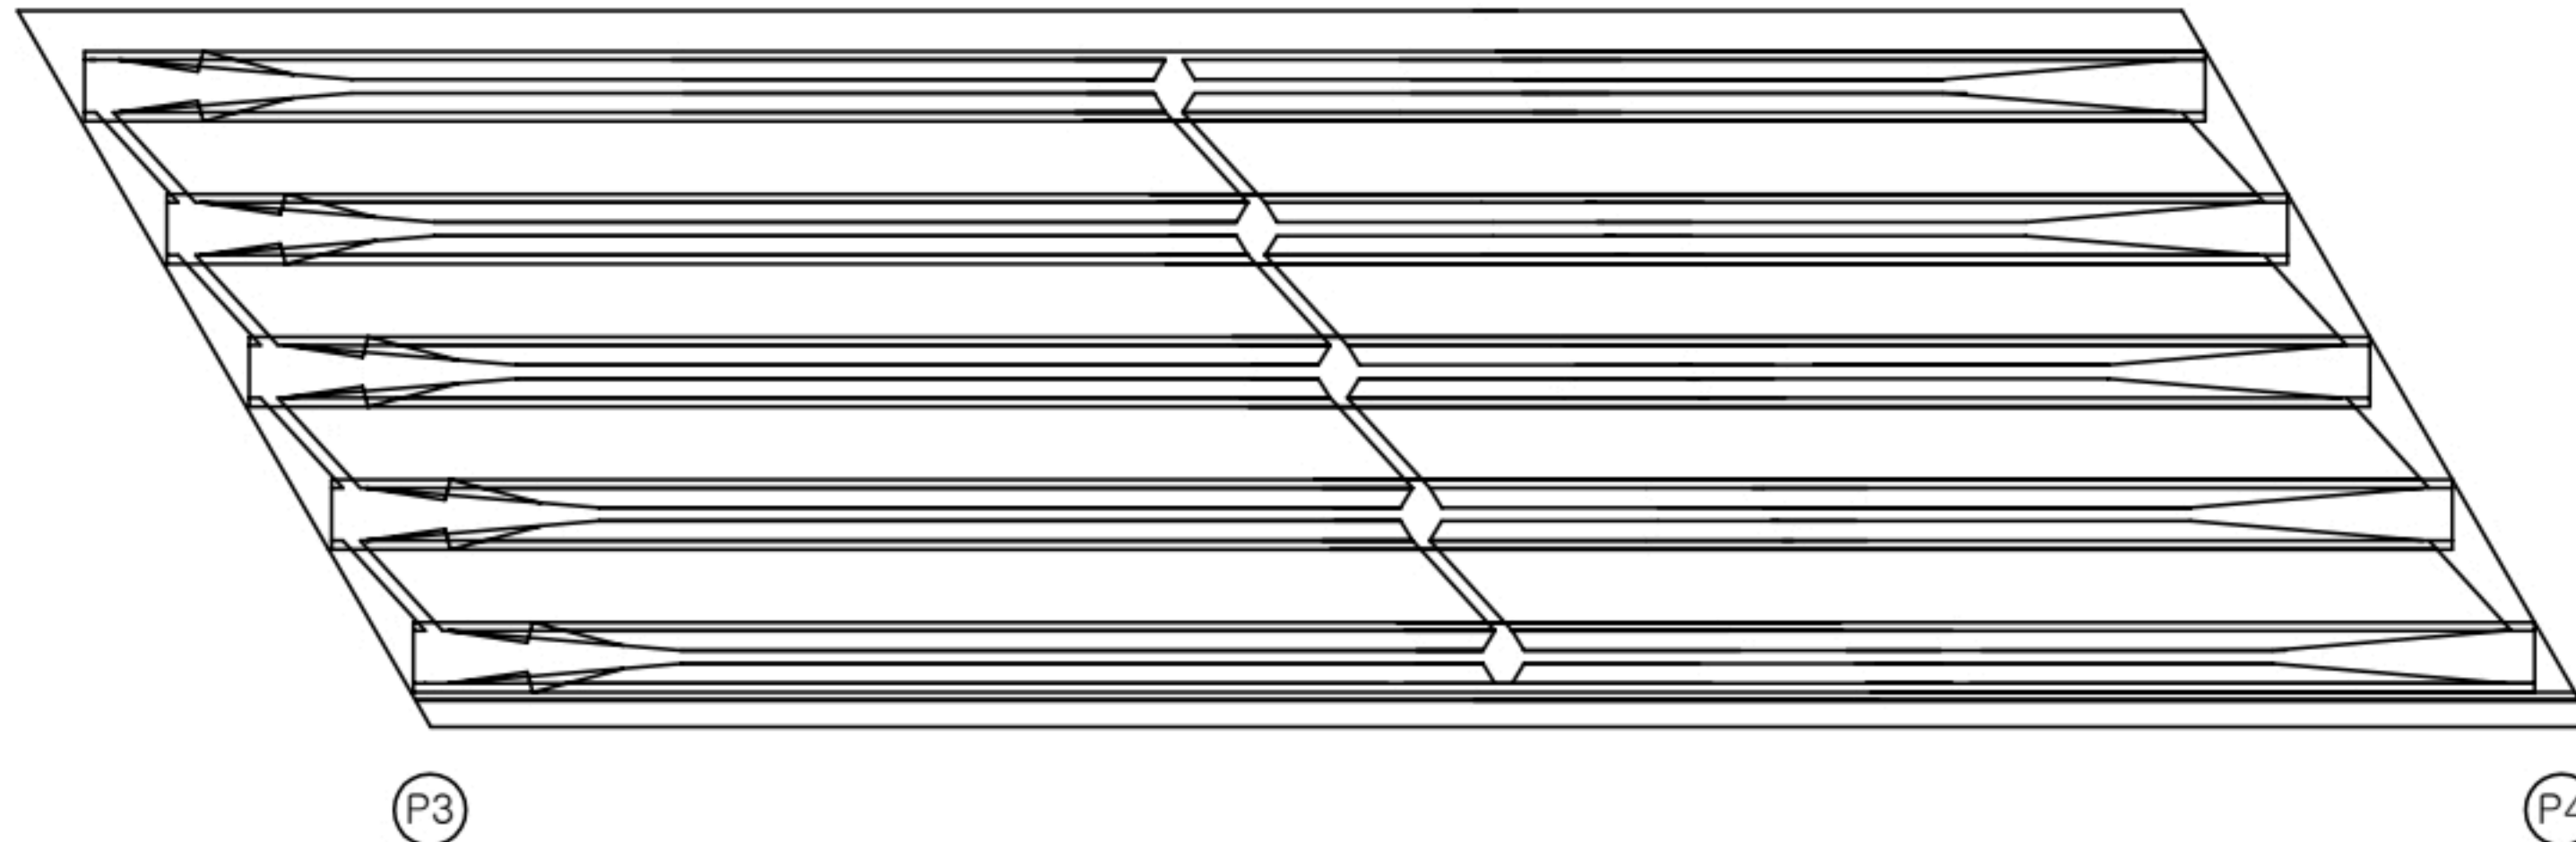


번호	구분	부재	손상내용	손상현황						비고
				폭 (mm)	길이 (m)	너비 (m)	물량	단위	개소	
1										
2										
KEY PLAN

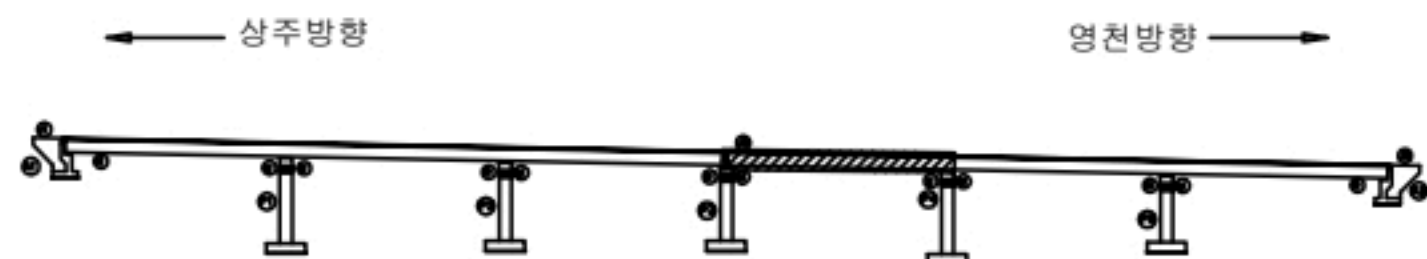

SECTION

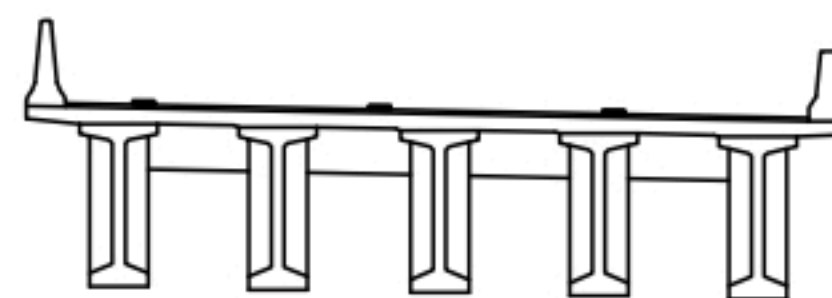

범례

강철	포장 망상근철	재료분리
편치, 공동	박리, 파손	열화
누수, 체수	벽체	퇴적물
철근노출	침하	그늘음
부식	파굴, 변형	기타

발주처
상주영천고속도로(주)용역명
상주영천고속도로 2024-2025년 시설물 안전점검 용역
(2024년 하반기 정기안전점검)점검기관
(주)명성엔지니어링


도면번호

손 상 물 량 표

상주방향




영천방향

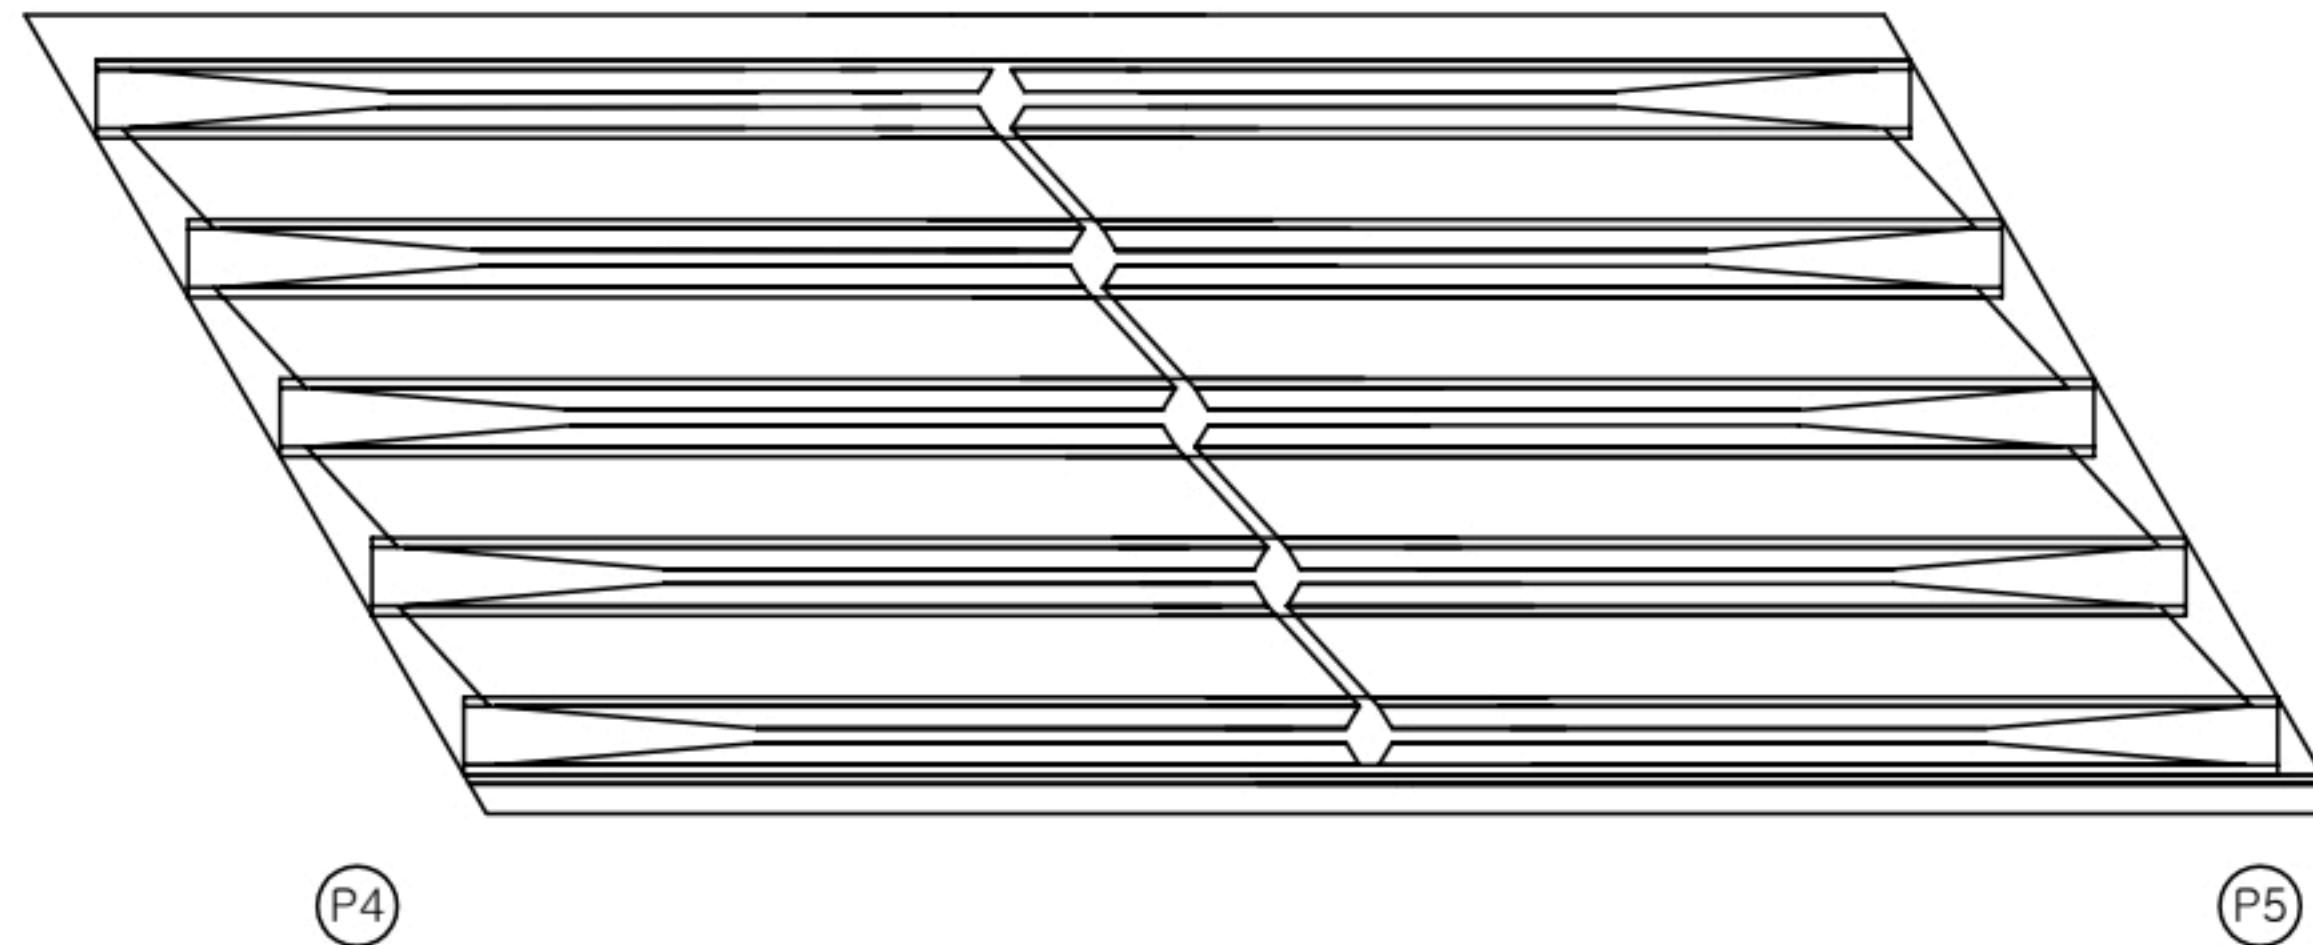


번호	구분	부재	손상내용	손상현황						비고
				폭 (mm)	길이 (m)	너비 (m)	물량	단위	개소	
1										
2										
KEY PLAN

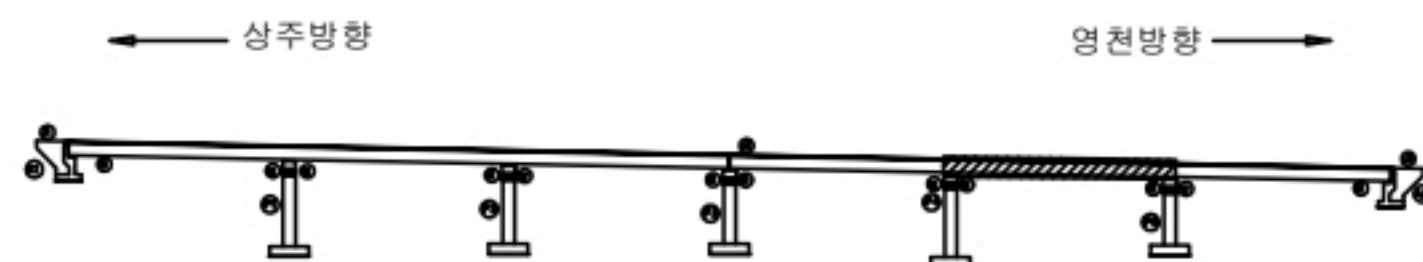

SECTION

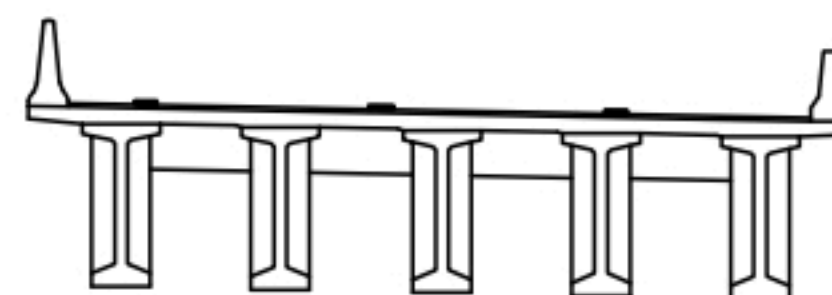


범례

균열	포장 망상균열	재료분리
편치, 공동	박리, 파손	열화
누수, 체수	백패	퇴적물
철근노출	침하	그늘음
부식	좌굴, 변형	기타

발 주 처
상주영천고속도로(주)용역명
상주영천고속도로 2024-2025년 시설물 안전점검 용역
(2024년 하반기 정기안전점검)점 검 기 관
(주)명성엔지니어링

도면번호

손 상 물 량 표

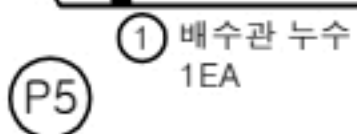[illegible]

KEY PLAN

SECTION

용역명	삼주영천고속도로 2024~2025년 시설물 안전점검 용역 (2024년 하반기 정기안전점검)
-----	---

점 검 기 관
(주)명성엔지니어링

도면번호

손 상 물 량 표

상주방향



영천방향




구분	좌측면	하면	우측면
G1			
G2			
G3			
G4			
G5			

A1


Ⓟ

[illegible]

KEY PLAN

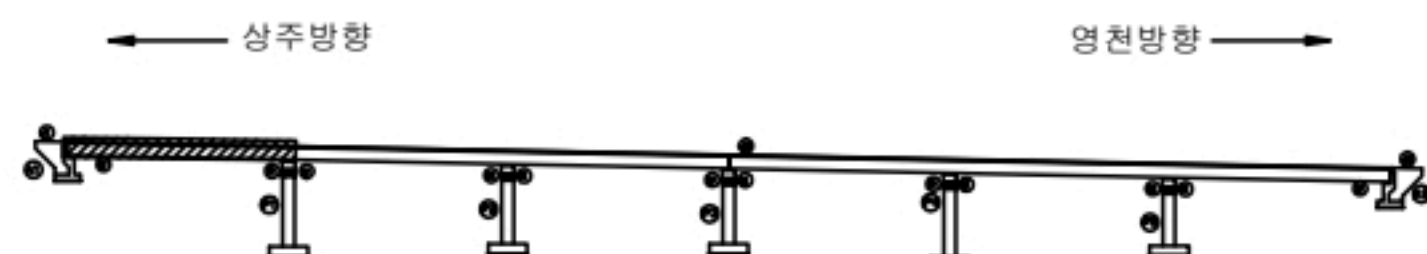

SECTION

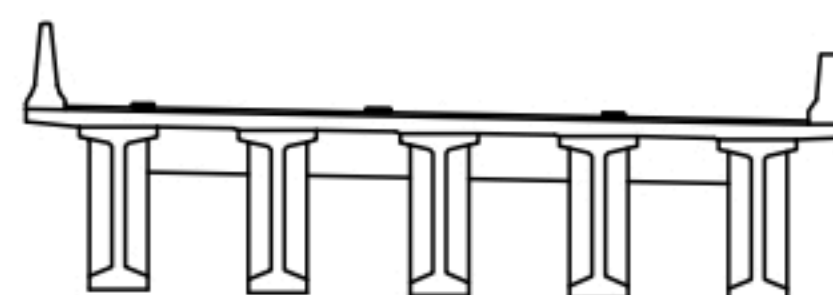


발 주 처
삼주영천고속도로(주)

용역명	상주영천고속도로 2024~2025년 시설물 안전점검 용역 (2024년 하반기 정기안전점검)
-----	---

접 검 기 관 (주)명성엔지니어링

도면번호


ID : 장곡교(영천방향) 거더 S2 (G1~G5)

손 상 물 량 표

상주방향



영천방향

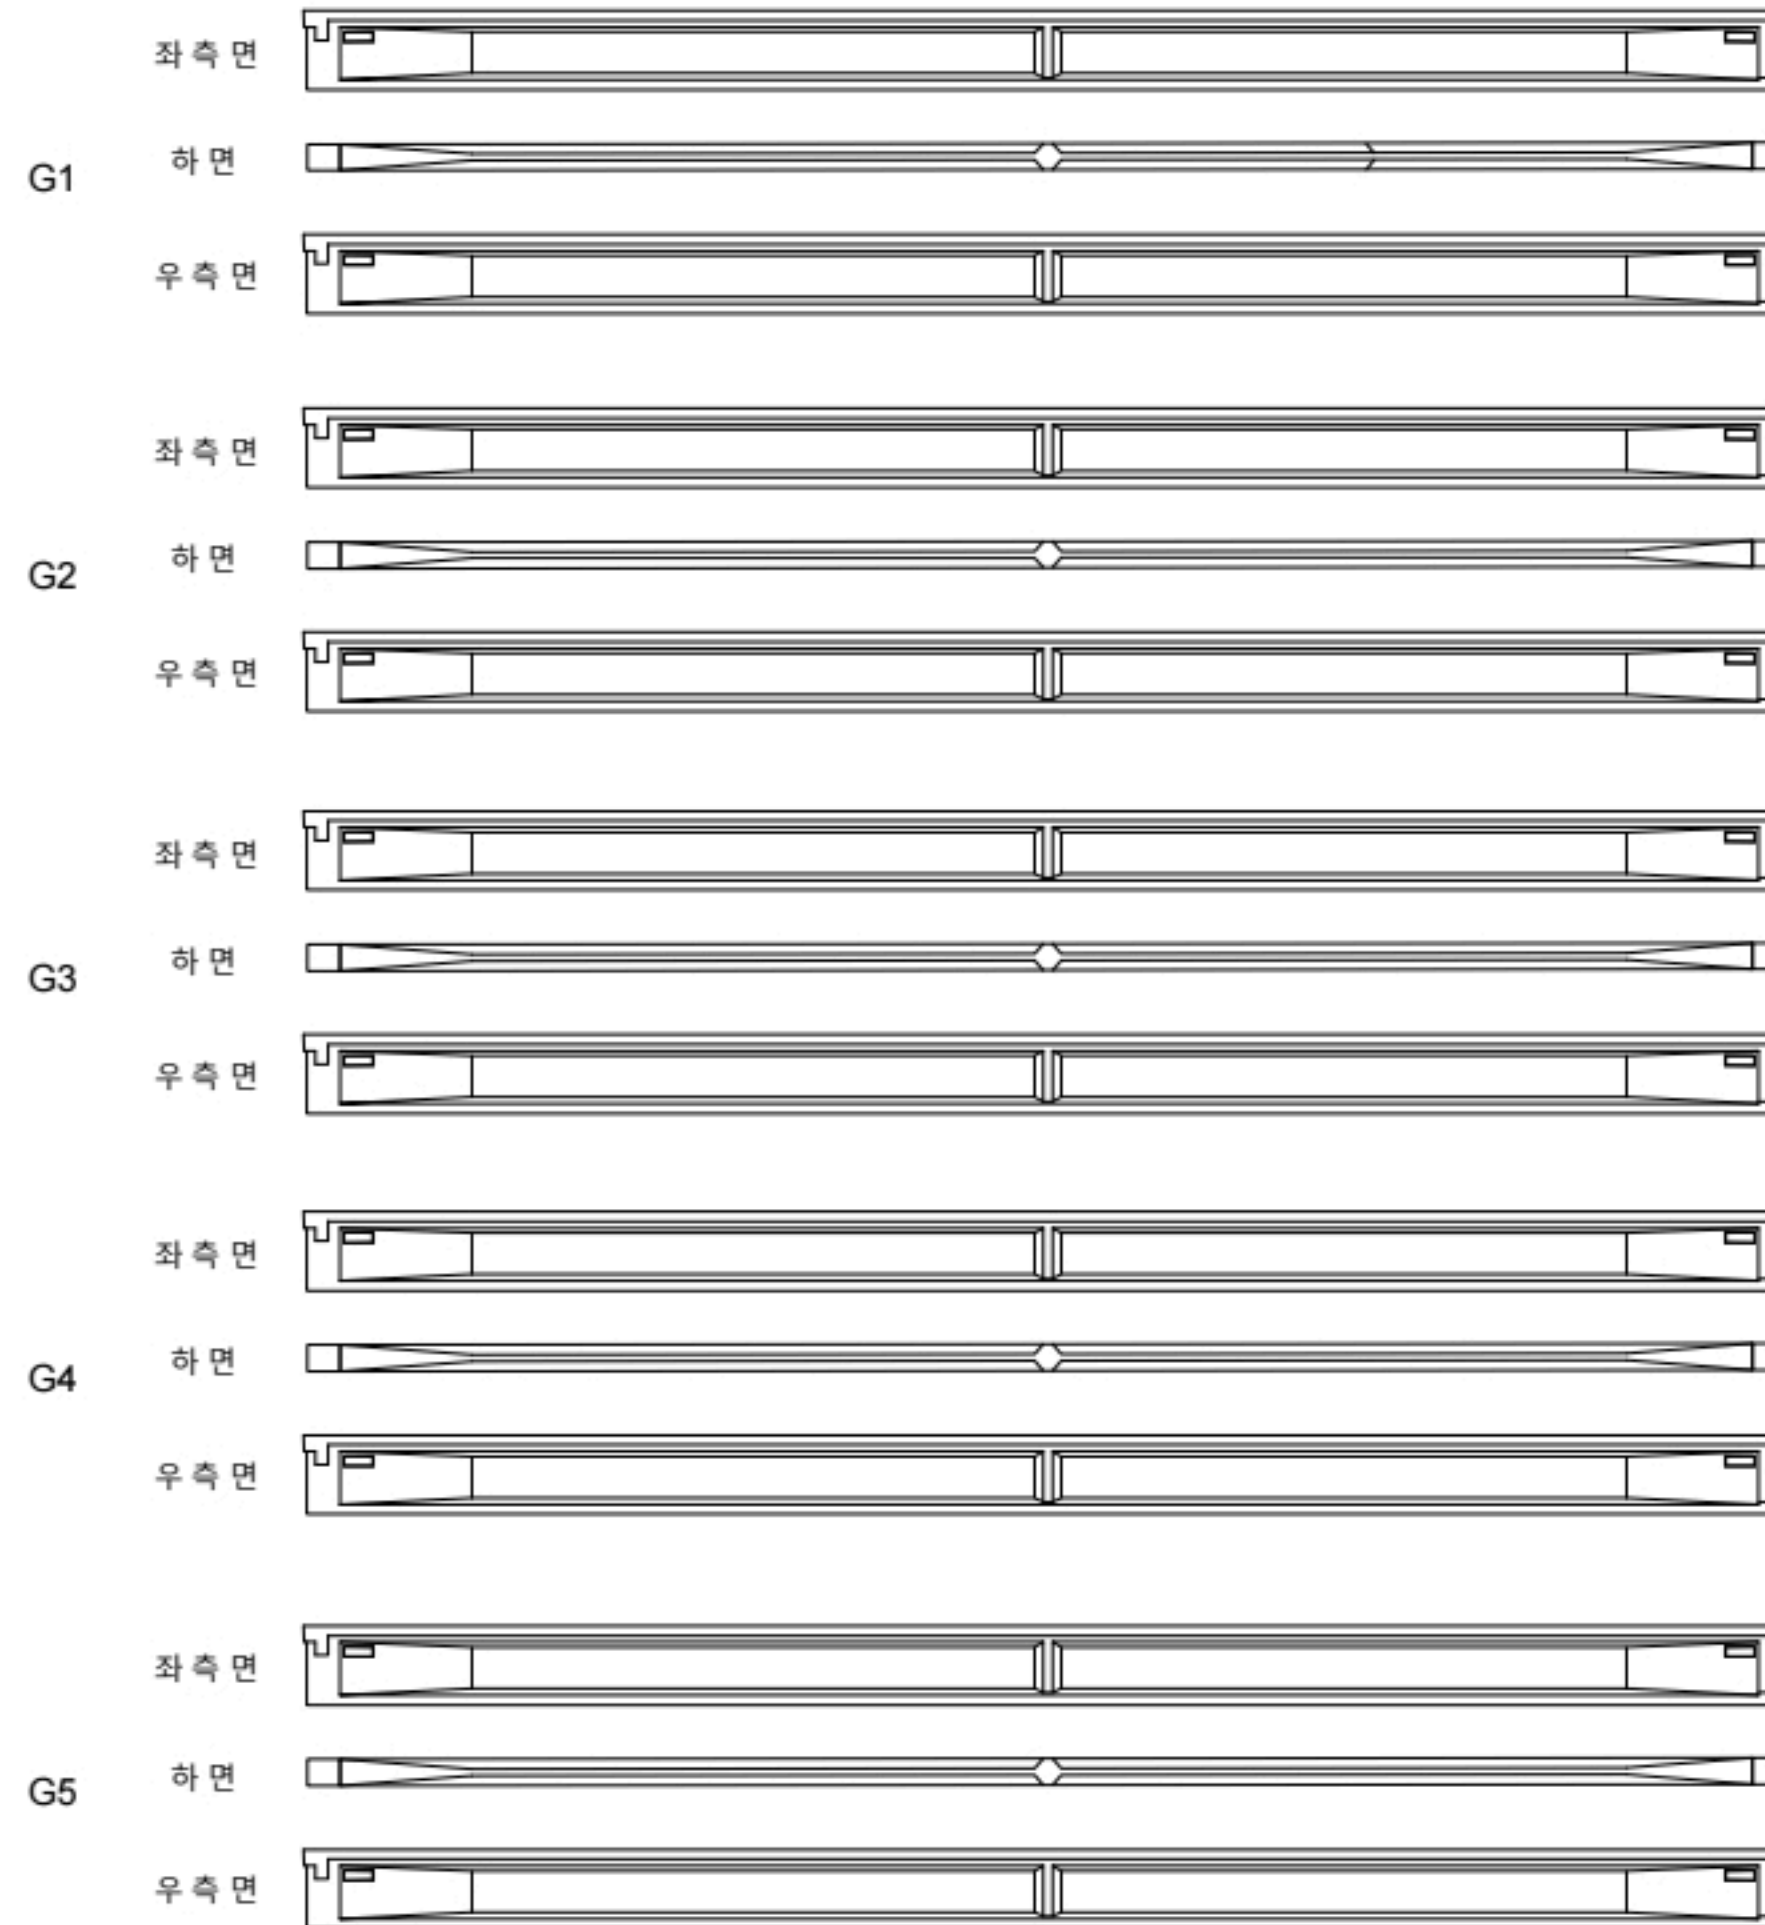


P1


P2

번호	구분	부재	손상내용	손상현황						비 고
				폭 (mm)	길이 (m)	너비 (m)	수량	단위	개소	
1										
2										
KEY PLAN

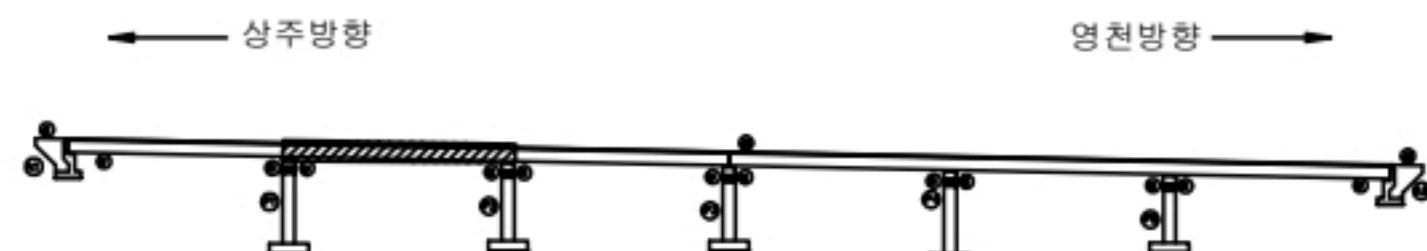

SECTION

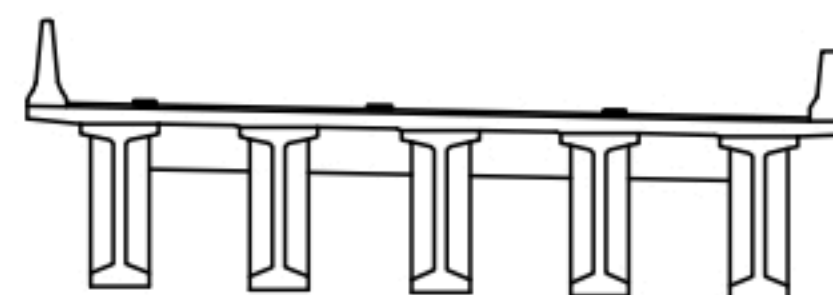

범례

	균열		포장 망상균열		재료분리
	전치, 공동		박리, 파손		열화
	녹수, 철수		백태		퇴적물
	철근노출		침하		그늘물
	부식		파괴, 변형		기타

발 주 처
상주영천고속도로(주)


용 역 명
상주영천고속도로 2024-2025년 시설물 안전점검 용역
(2024년 하반기 정기안전점검)

점 검 기 관
(주)명성엔지니어링

도 면 번 호

ID : 장곡교(영천방향) 거더 S3 (G1~G5)

상주방향

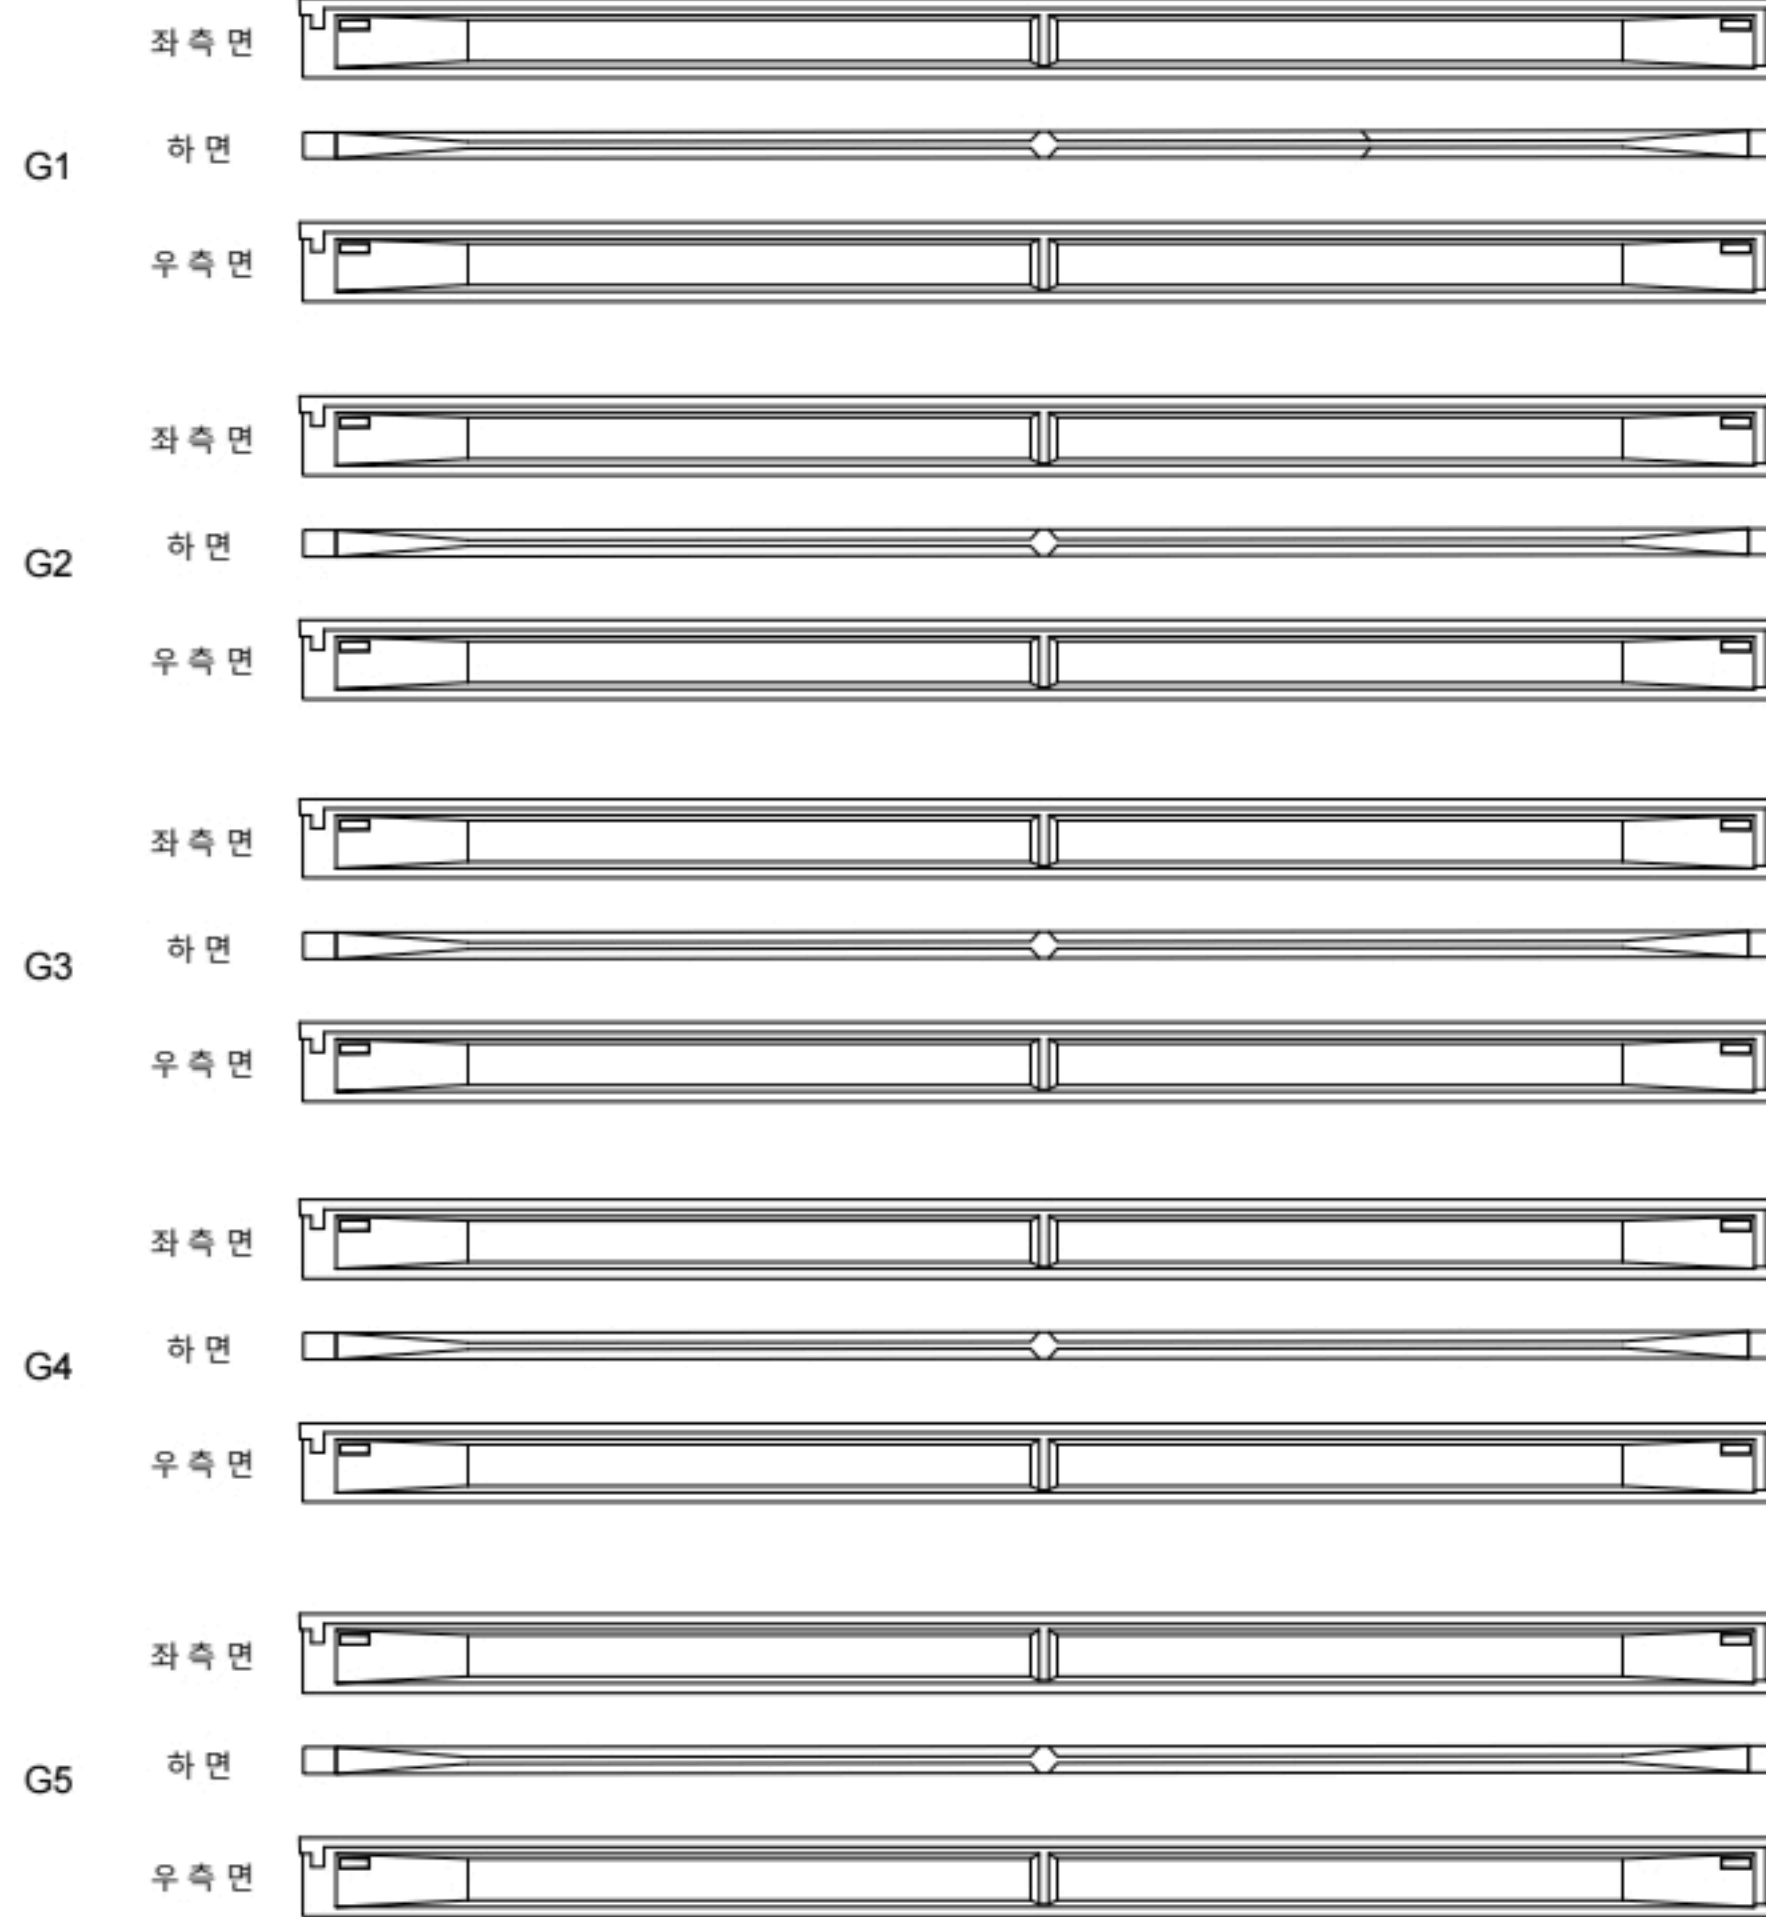


영천방향




손상물량표

번호	구분	부재	손상내용	손상현황						비 고
				폭 (mm)	길이 (m)	너비 (m)	물량	단위	개소	
1										
2										
KEY PLAN

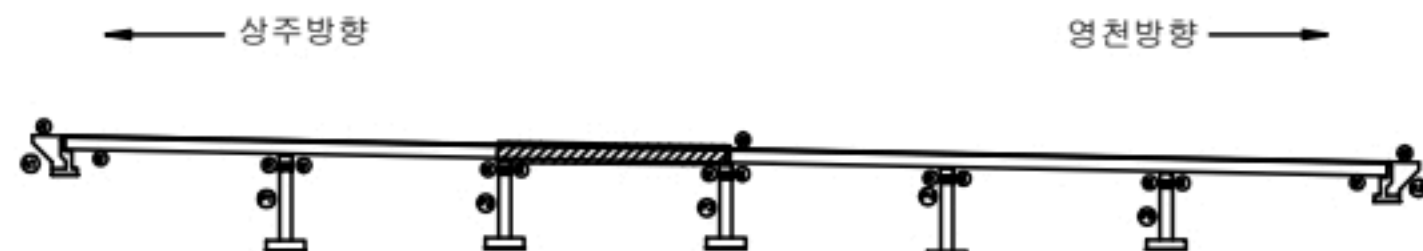

SECTION

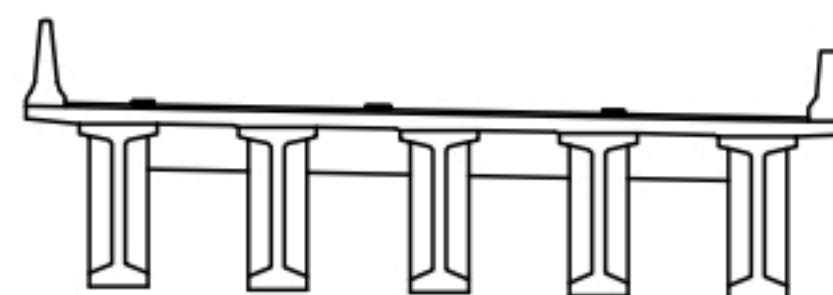


범례

균열	포장 망상균열	재료분리
천치, 공동	박리, 파손	열화
누수, 체수	박락	퇴적물
부식	파괴, 변형	기타

발주처	상주영천고속도로(주)
용역명	상주영천고속도로 2024~2025년 시설물 안전점검 용역 (2024년 하반기 정기안전점검)
점검기관	(주)명성엔지니어링
도면번호	

ID : 장곡교(영천방향) 거더 S4 (G1~G5)

상주방향

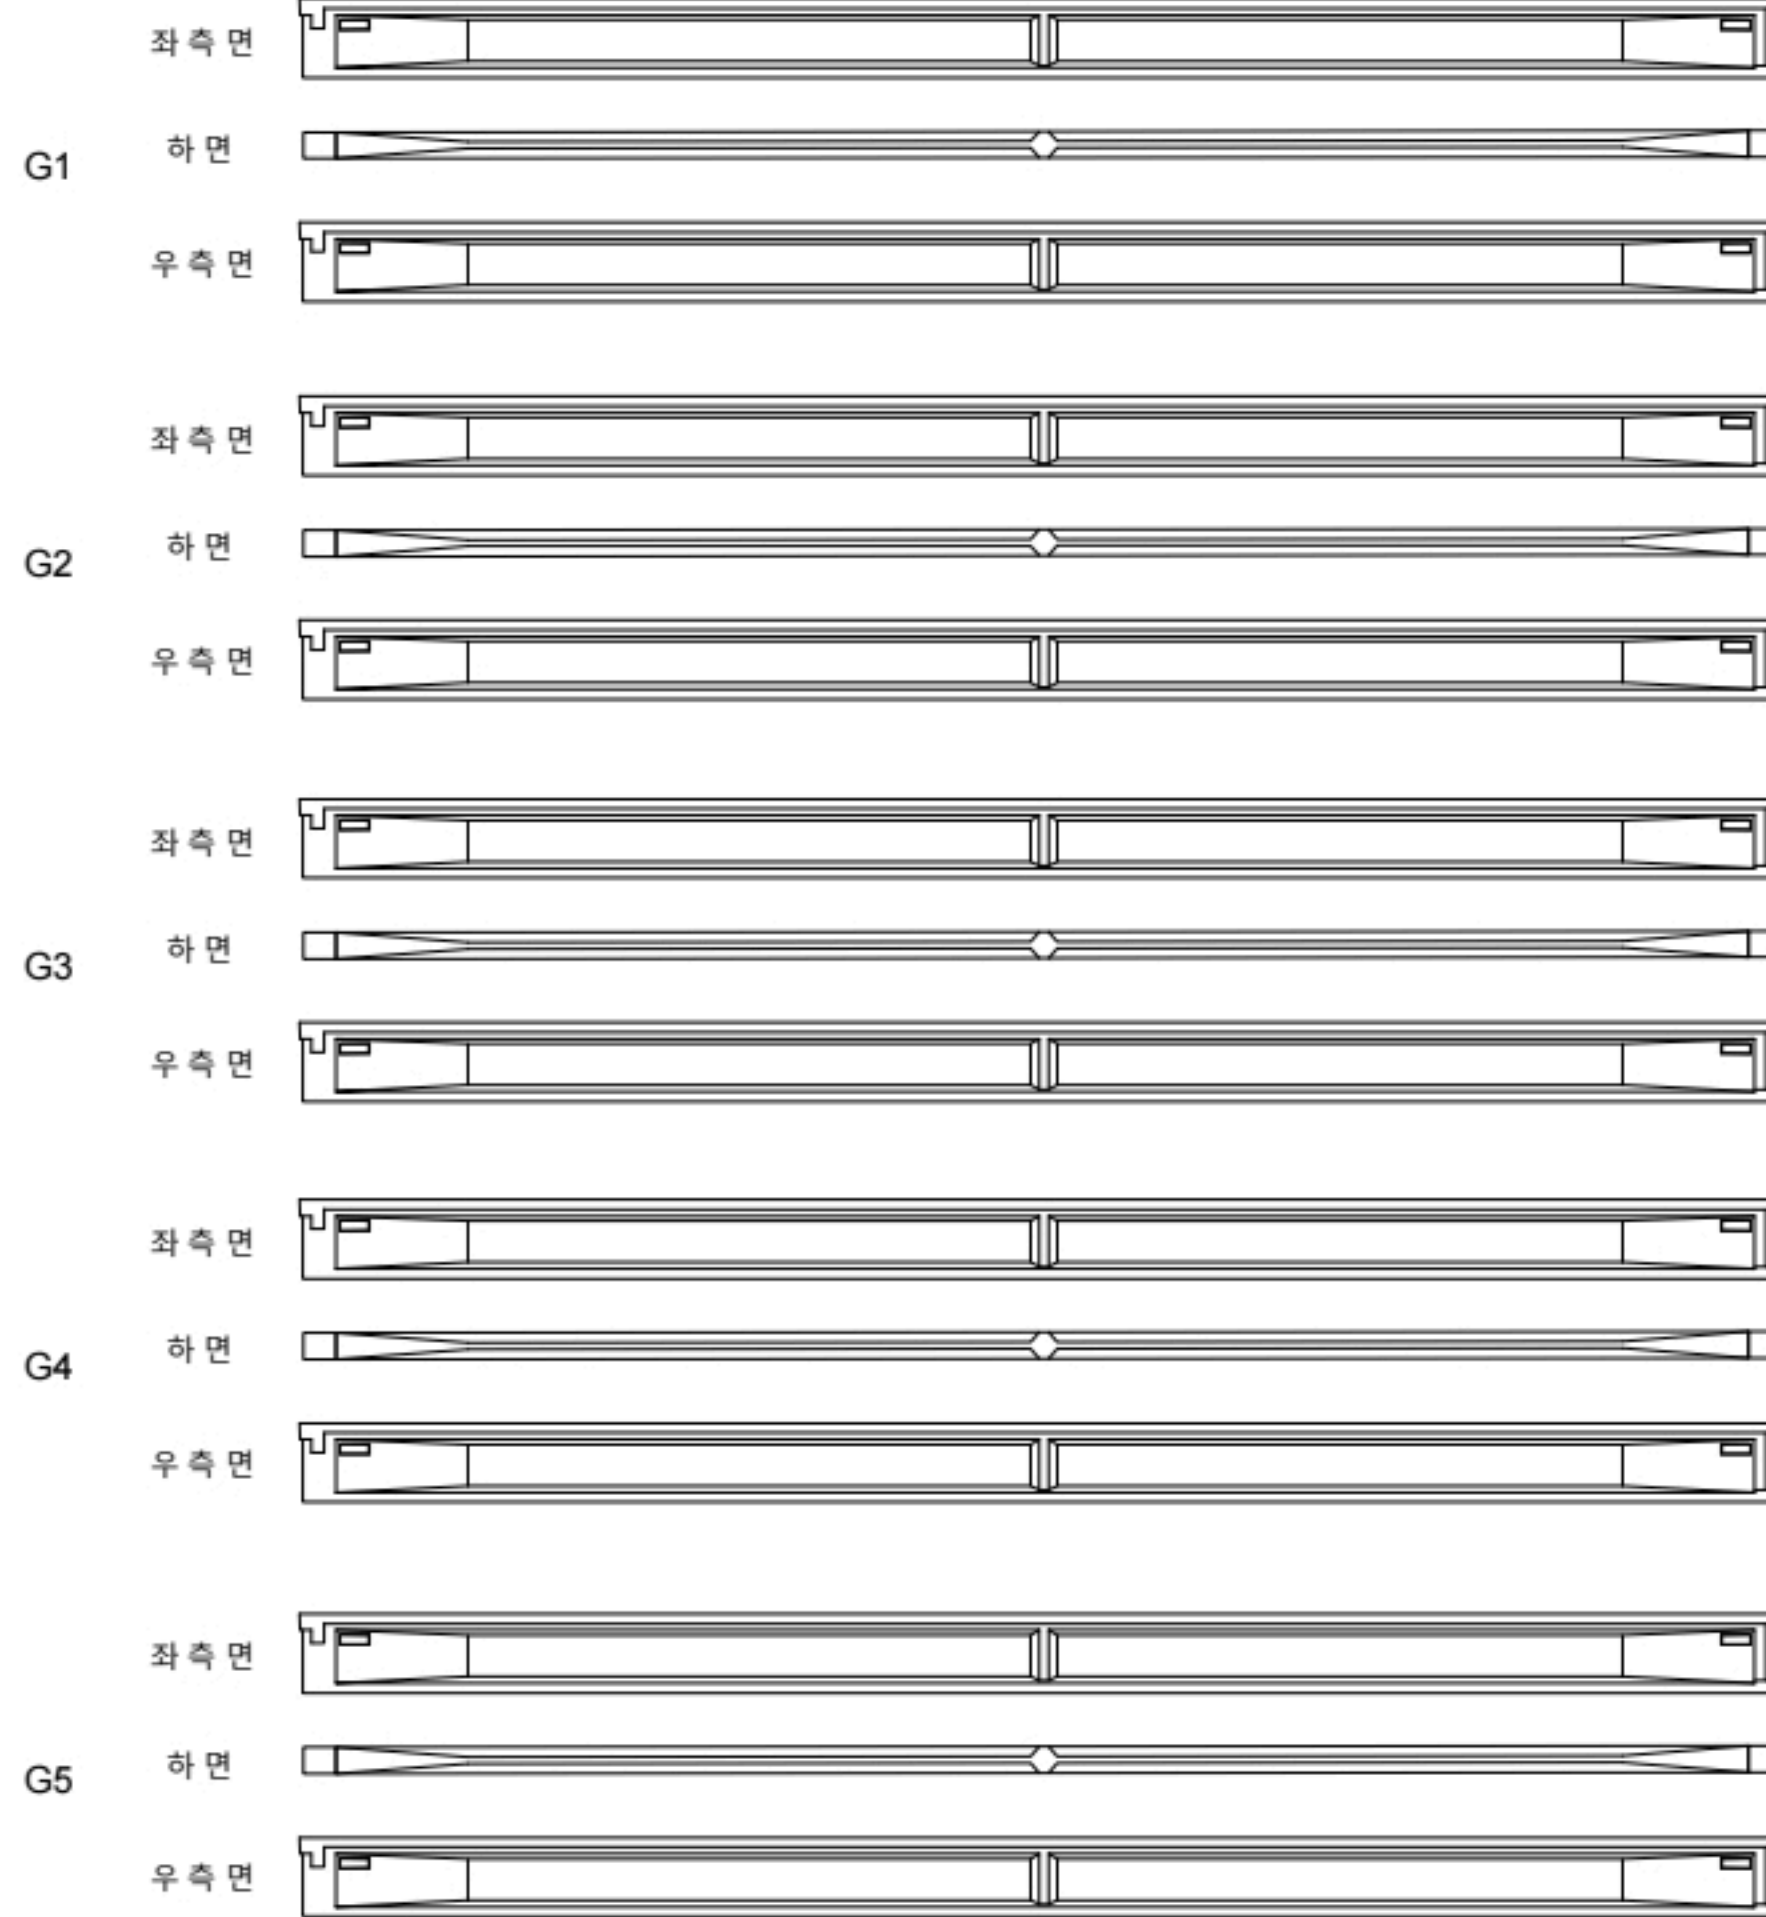


영천방향




손상물량표

번호	구분	부재	손상내용	손상현황						비고
				폭 (mm)	길이 (m)	너비 (m)	수량	단위	개소	
1										
2										
KEY PLAN

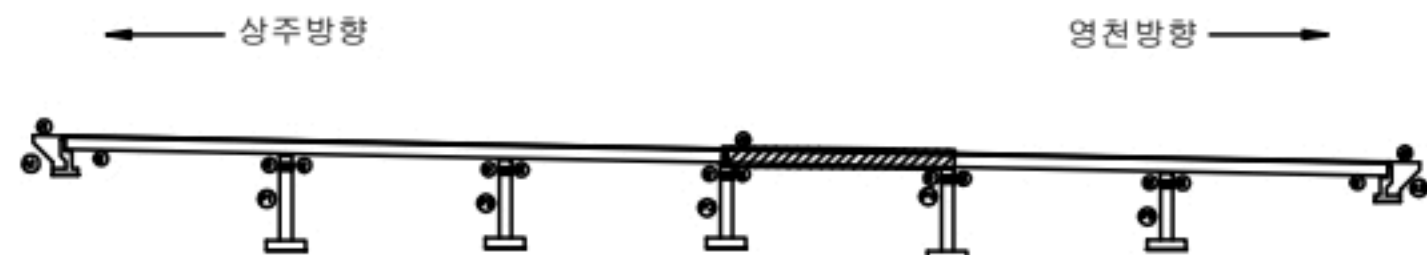

SECTION

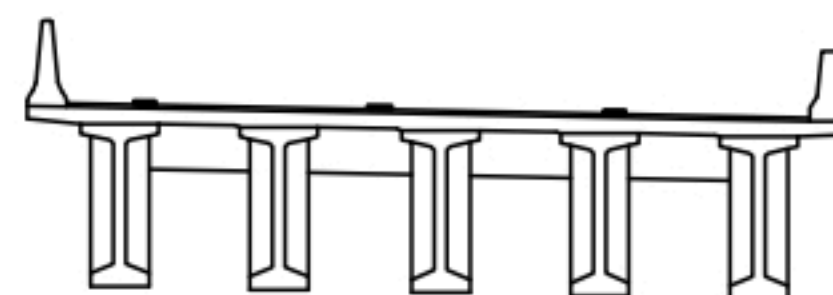


범례

균열, 공통	포장 망상균열, 박리, 파손	재료분리
부식	스케일, 박리	열화
침하, 처짐	얼룩, 변형	기타

발주처
상주영천고속도로(주)
용역명
상주영천고속도로 2024-2025년 시설물 안전점검 용역
(2024년 하반기 정기안전점검)
점검기관
(주)명성엔지니어링
도면번호

상주방향

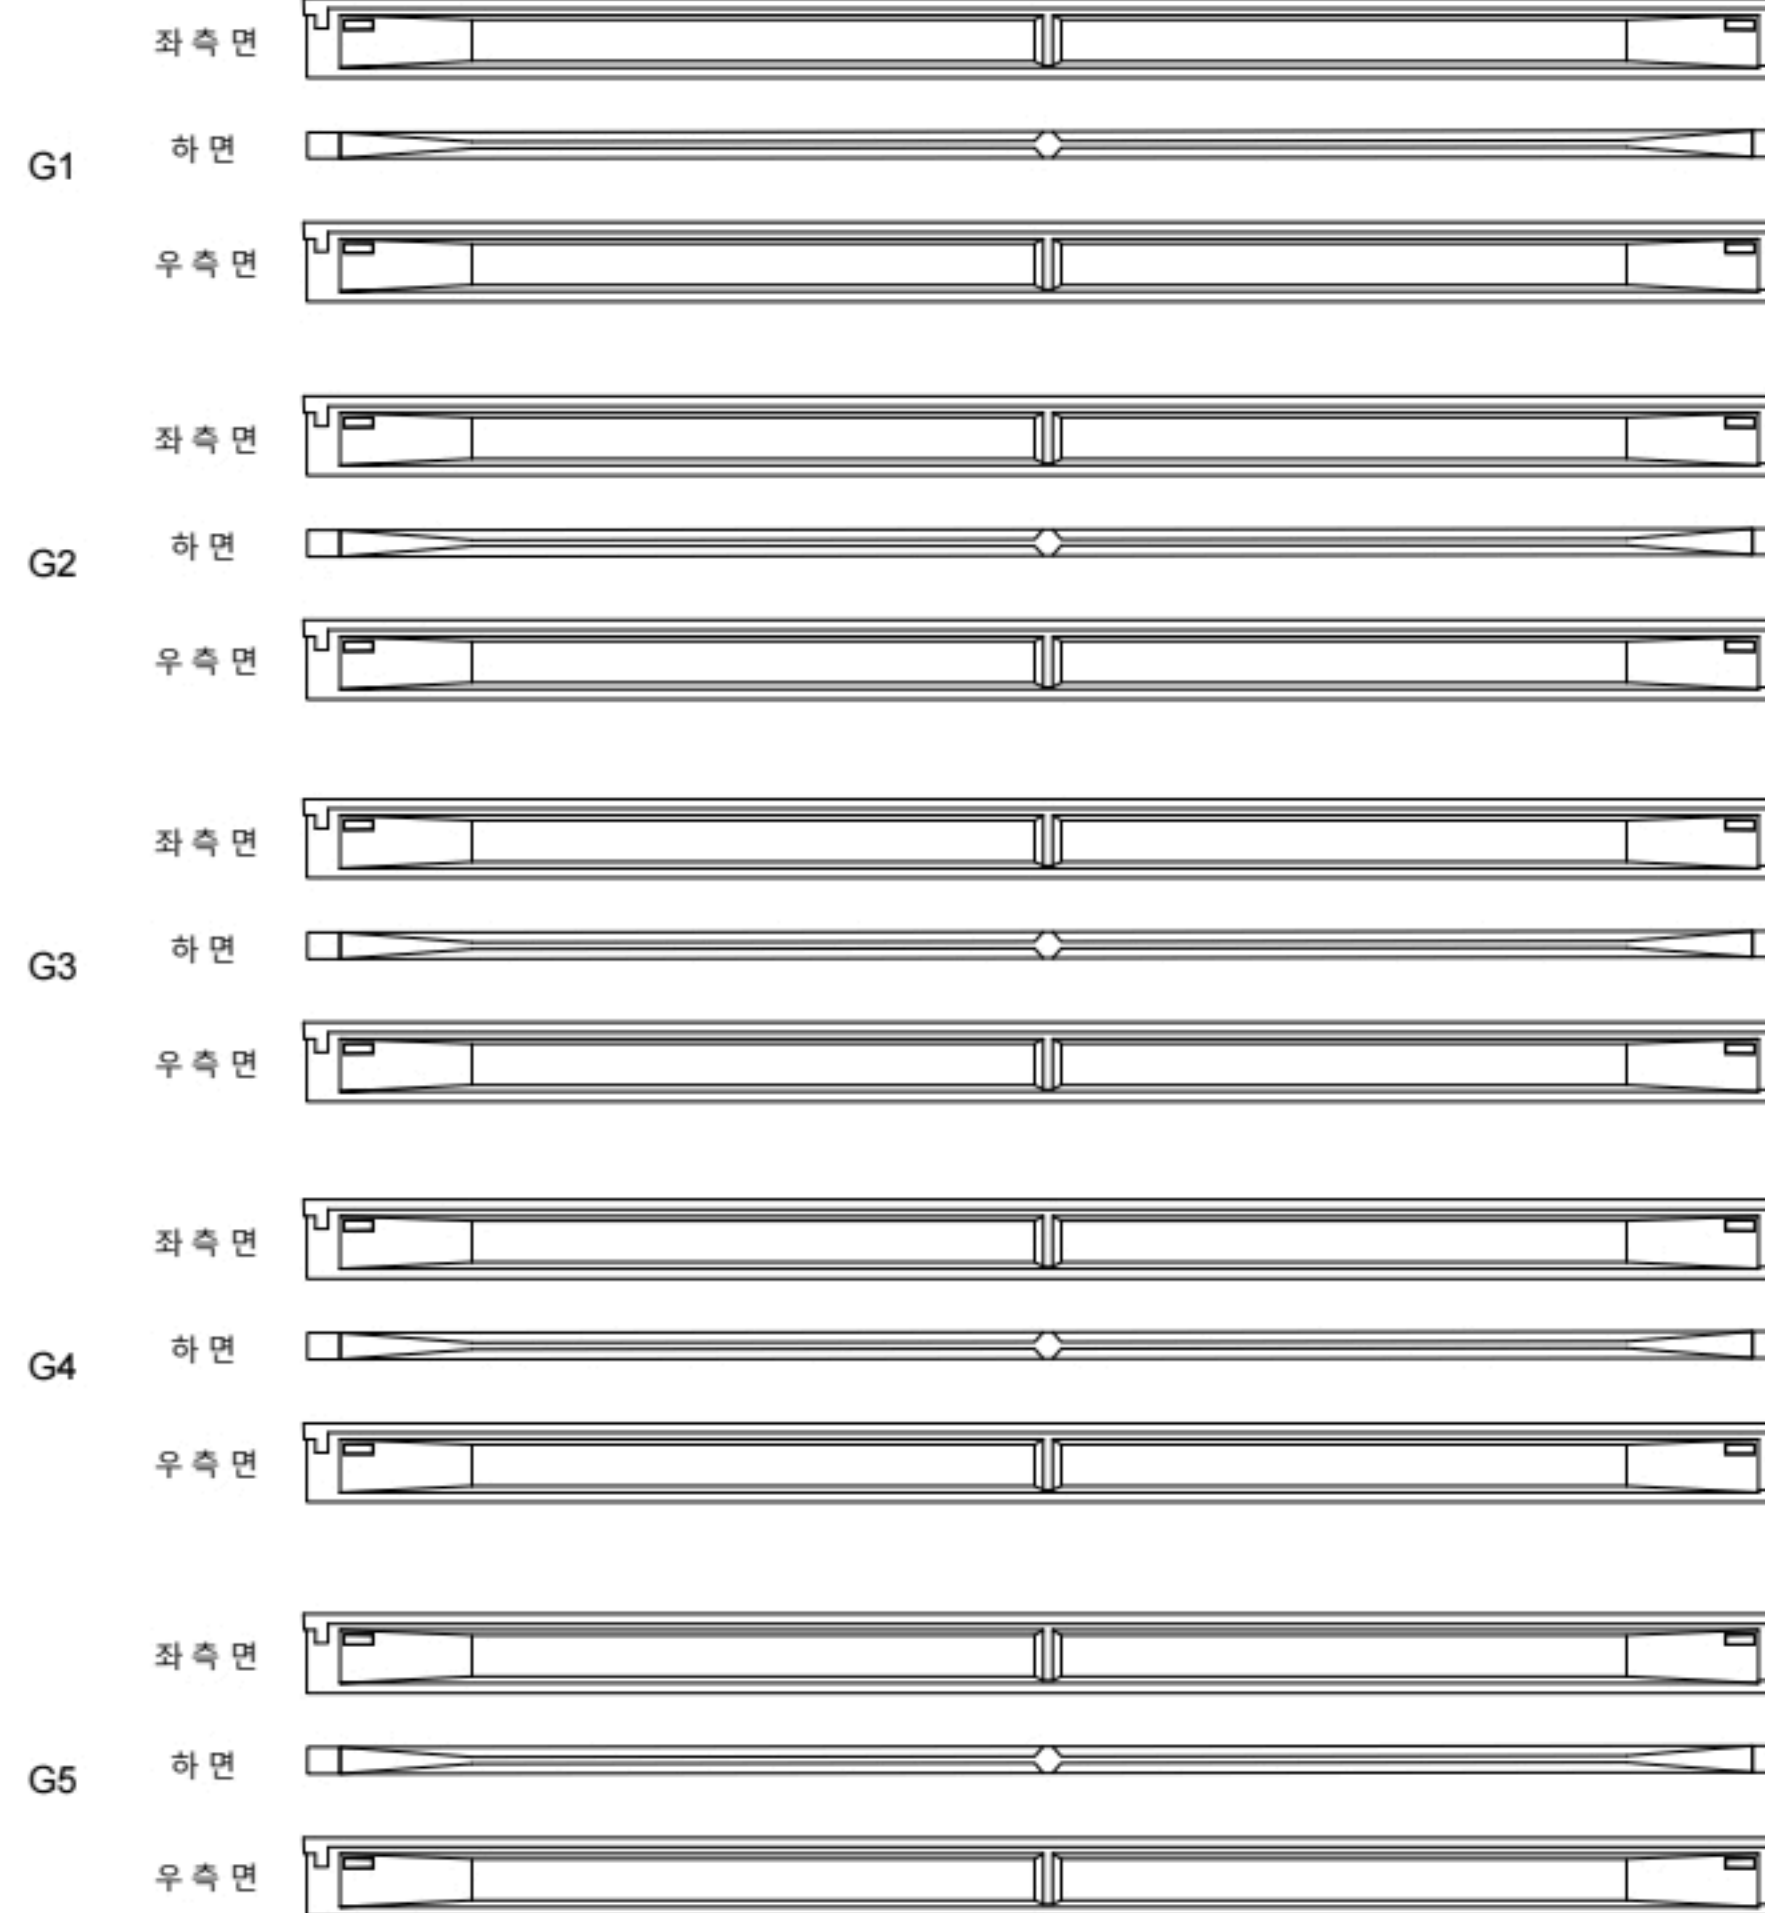

P4


P5

영천방향




번호	구분	부재	손상내용	손상현황						비 고
				폭 (mm)	길이 (m)	너비 (m)	수량	단위	개소	
1										
2										
KEY PLAN

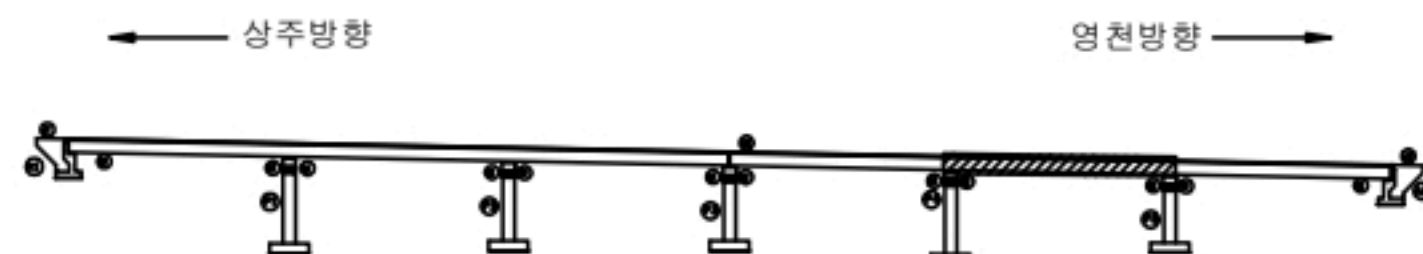

SECTION

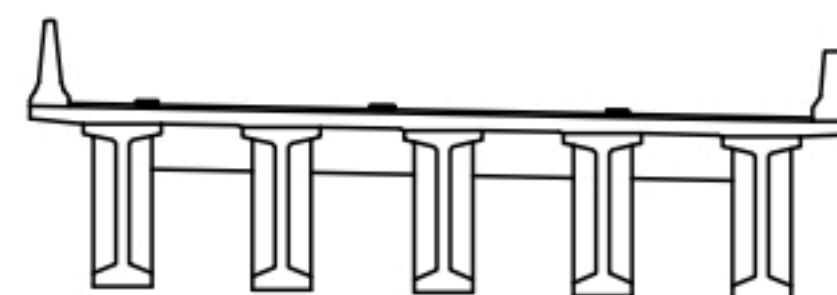

범례

	근 령		포장 망상근열		재료분리
	관저, 공동		바리, 파손		열 확
	누수, 체수		벗 떼		퇴적물
	철근노출		철 하		그물물
	부 식		파괴, 변형		기 타

발 주 처
상주영천고속도로(주)용 역 명
상주영천고속도로 2024-2025년 시설물 안전점검 용역
(2024년 하반기 정기안전점검)점 검 기 관
(주)명성엔지니어링

도 면 번 호


ID : 장곡교(영천방향) 거더 S6 (G1~G5)

손 상 물 량 표

상주방향



영천방향

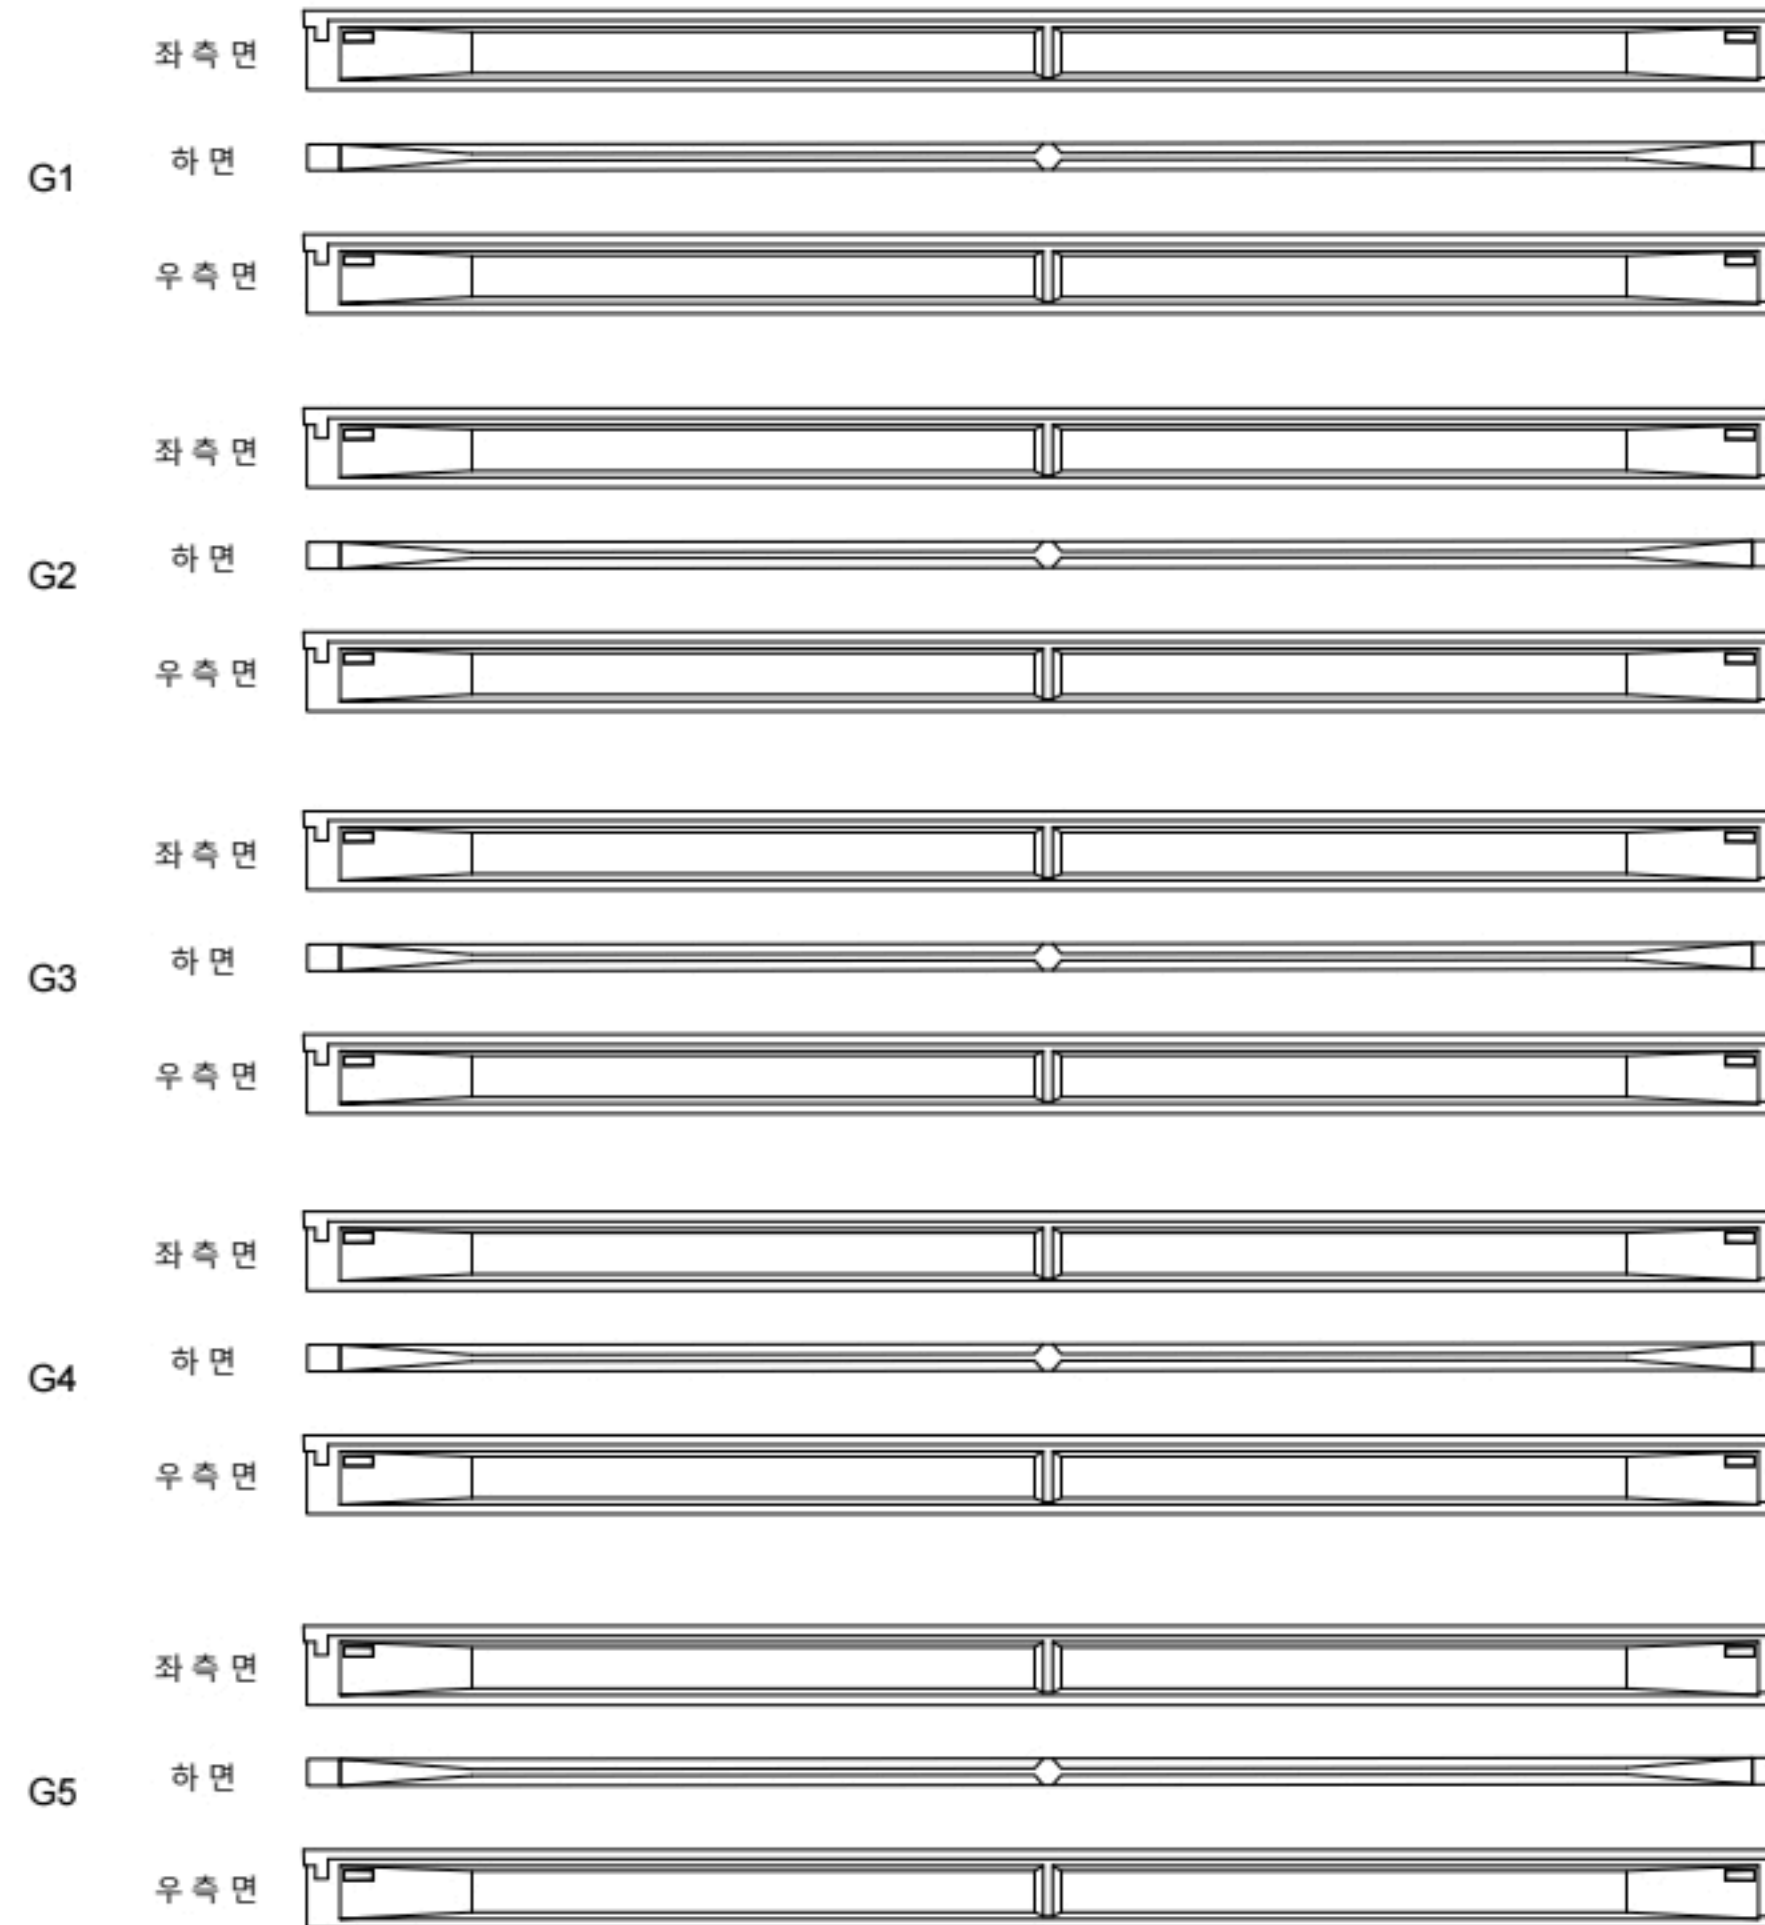


(P5)


(A2)

번호	구분	부재	손상내용	손상현황						비고
				폭 (mm)	길이 (m)	너비 (m)	수량	단위	개소	
1										
2										
KEY PLAN

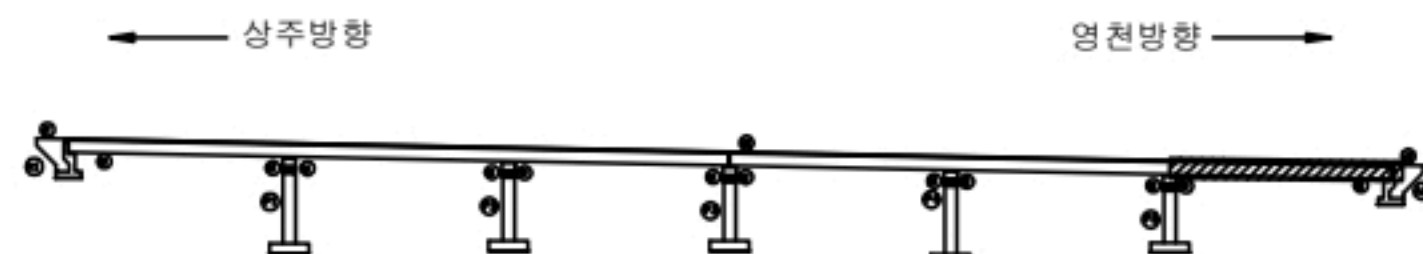

SECTION

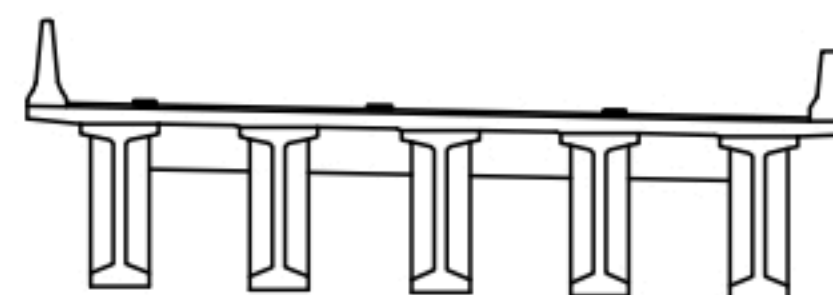

범례

콘크리트	철근	포장 방상콘크리트	재료분리
관입, 공동	누수, 체수	파손, 파손	열차
철근노출	철 하	벽체	퇴적물
부식	파굴, 변형	그늘음	기타

발 주 처
상주영천고속도로(주)

용역명
상주영천고속도로 2024~2025년 시설물 안전점검 용역
(2024년 하반기 정기안전점검)

점 검 기 관
(주)명성엔지니어링

도면번호

손 상 물 량 표

상주 방향



영천 방향




CB1


CB2

CB3


G1~G2

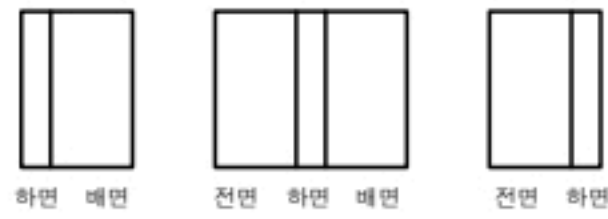


G1~G2

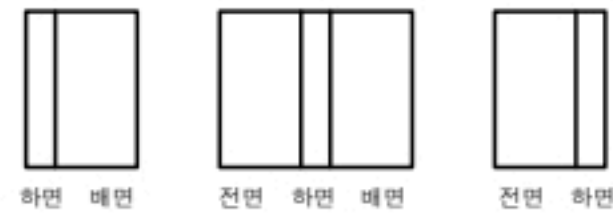


G1~G2

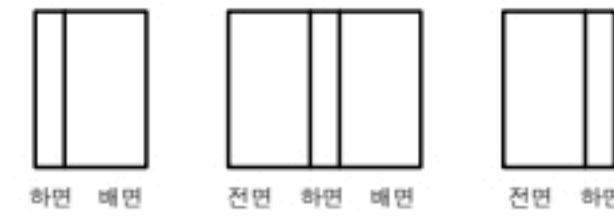


G2~G3

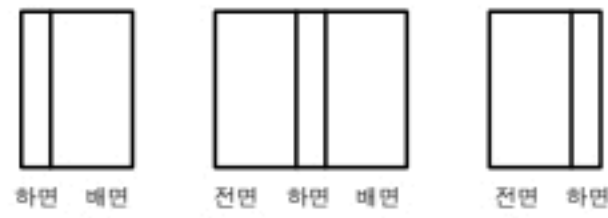


G2~G3

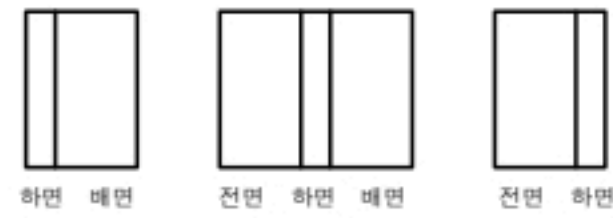


G2~G3

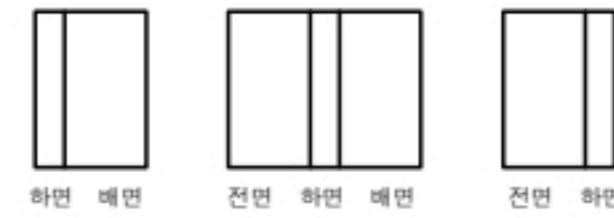


G3~G4

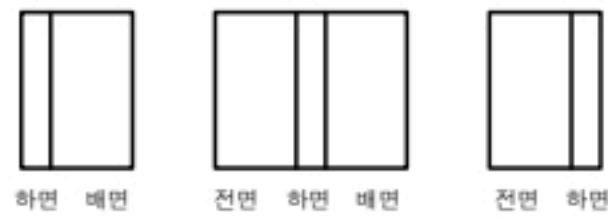


G3~G4

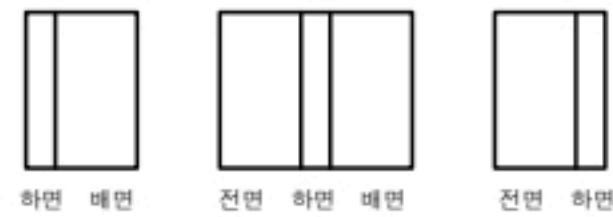


G3~G4

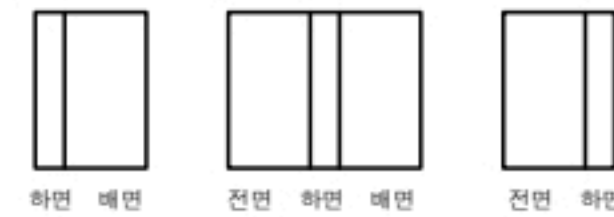


G4~G5

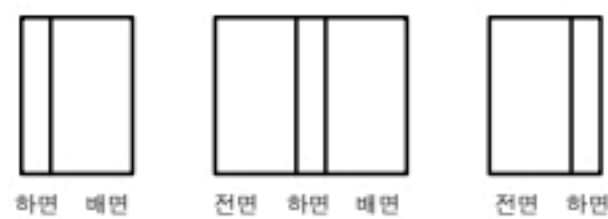

G4~G5

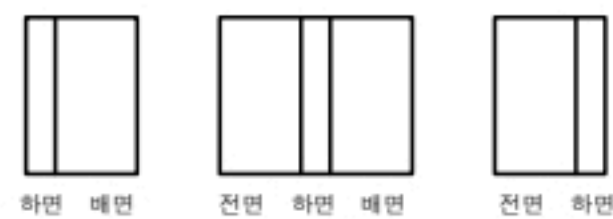

G4~G5

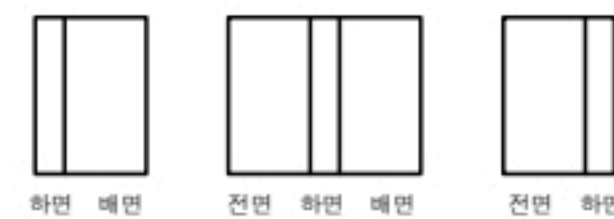

A1

P1

P1


P2

P2


P3

번호	구분	부재	손상내용	손상현황						비 고
				폭 (mm)	길이 (m)	너비 (m)	수량	단위	개소	
1										
2										
KEY PLAN

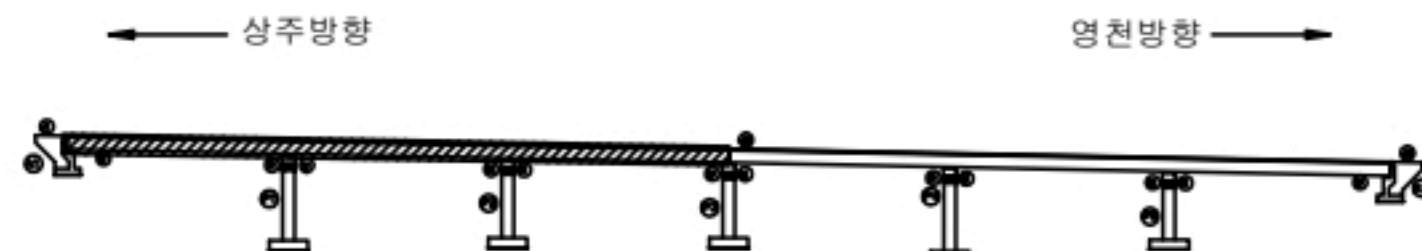

SECTION

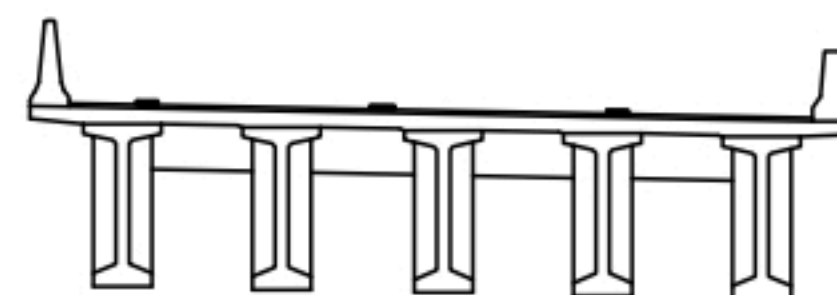

범례

균열, 공동	포장 망상균열	재료분리
부식, 부식	박리, 파손	열 팽창
누수, 체수	침하	변형
철근노출	부식	기타

발 주 처
상주영천고속도로(주)용역명
상주영천고속도로 2024~2025년 시설물 안전점검 용역
(2024년 하반기 정기안전점검)점 검 기 관
(주)명성엔지니어링

도면번호

손 상 물 량 표

상주 방향



영천 방향




CB4


CB5

CB6


G1~G2

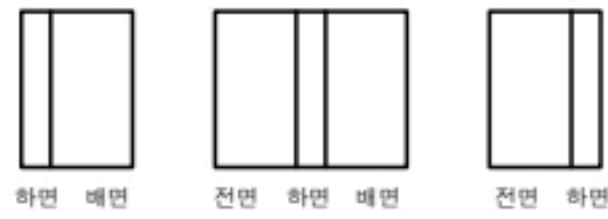


G1~G2

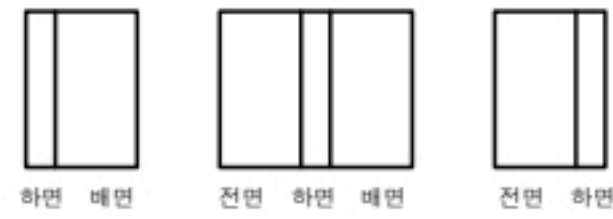


G1~G2

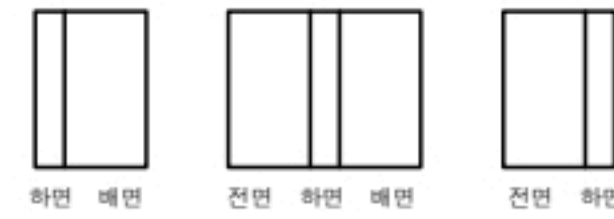


G2~G3

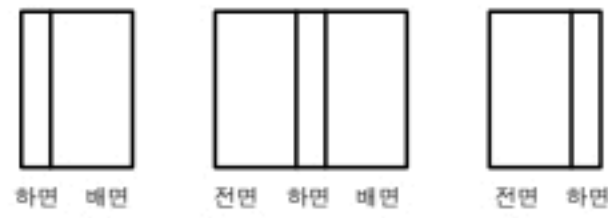


G2~G3

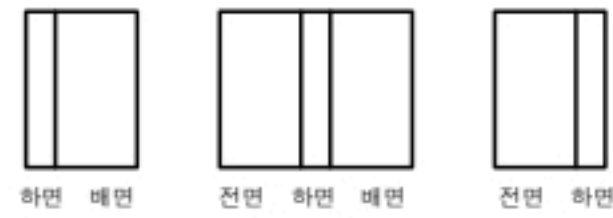


G2~G3

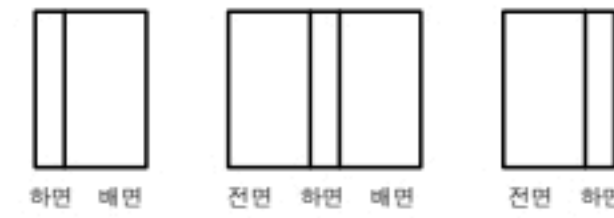


G3~G4

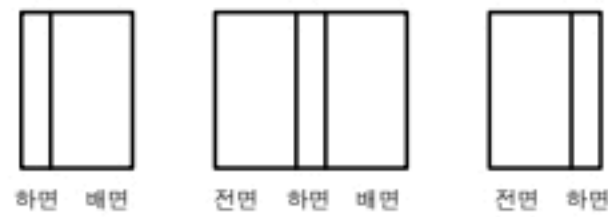


G3~G4

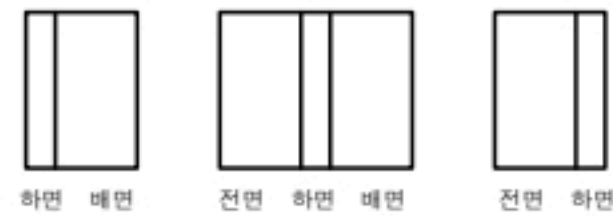


G3~G4

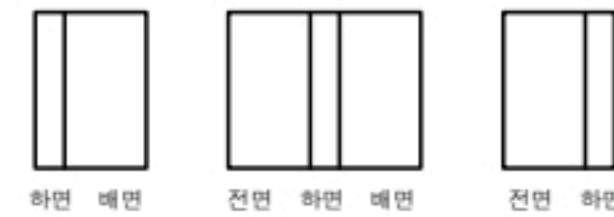


G4~G5

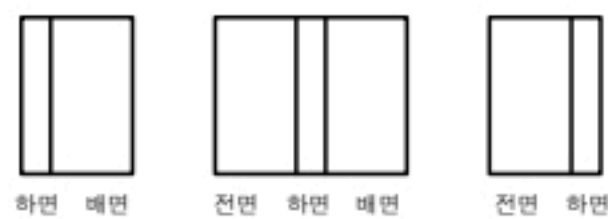

G4~G5

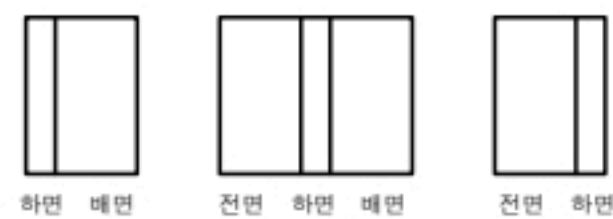

G4~G5

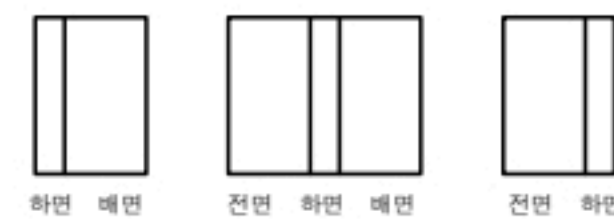

P3

P4

P4


P5

P5


A2

번호	구분	부재	손상내용	손상현황						비 고
				폭 (mm)	길이 (m)	너비 (m)	수량	단위	개소	
1										
2										
KEY PLAN

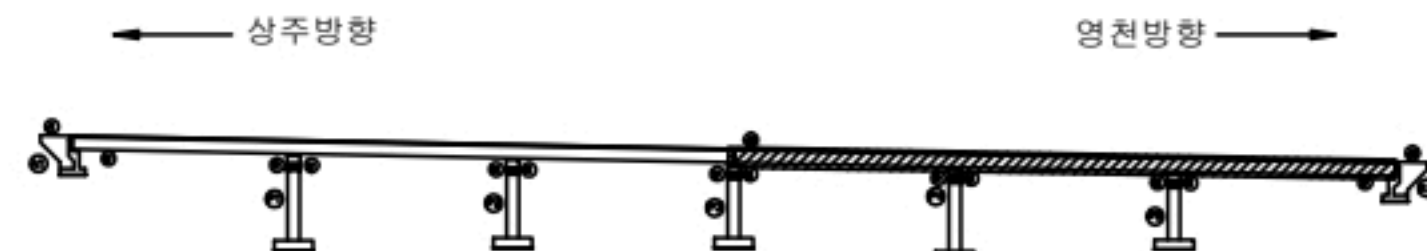

SECTION

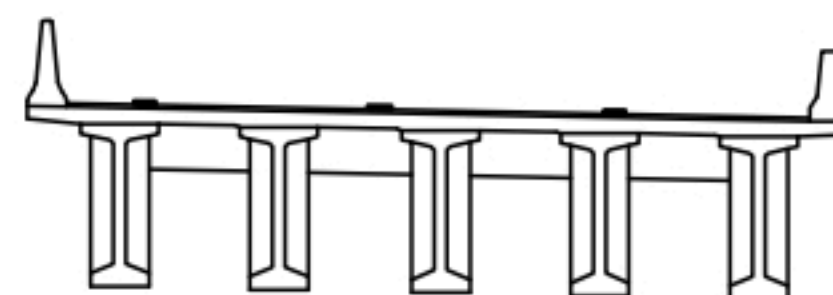


범례

균열	포장 망상균열	재료분리
천치, 공동	박리, 파손	열차
누수, 체수	녹	퇴적물
철근노출	침하	그물물
부식	좌굴, 변형	기타


발 주 처
상주영천고속도로(주)용역명
상주영천고속도로 2024~2025년 시설물 안전점검 용역
(2024년 하반기 정기안전점검)점 검 기 관
(주)명성엔지니어링

도면번호


손 상 물 량 표

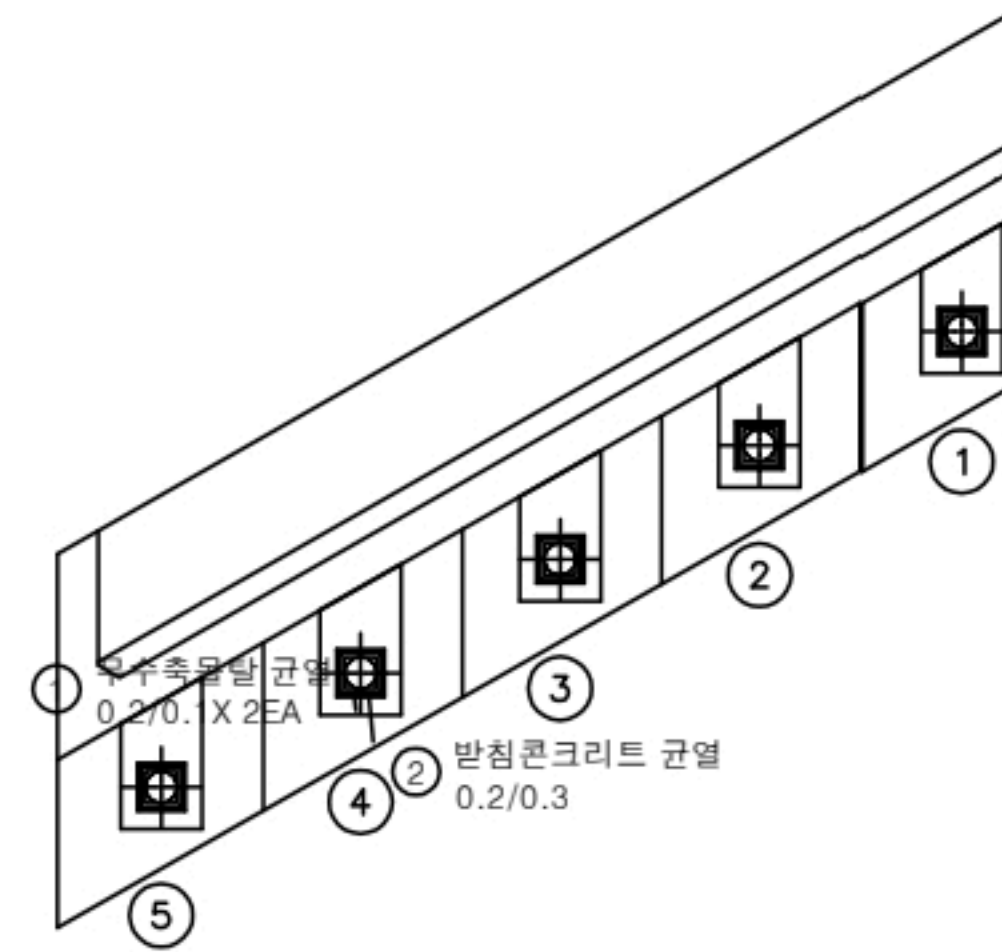

평면도

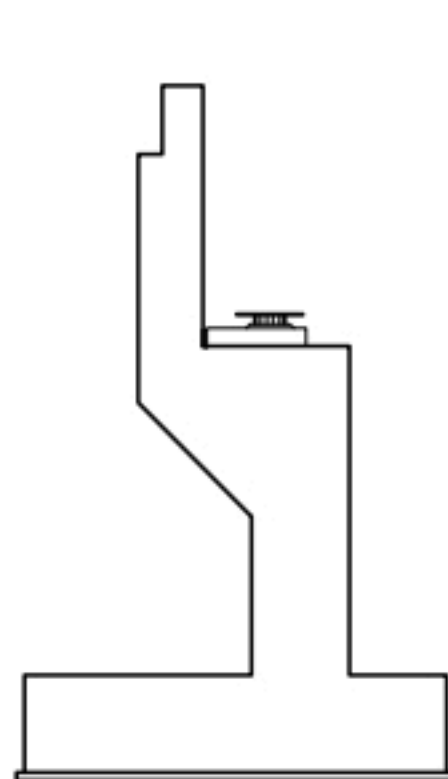


날개벽

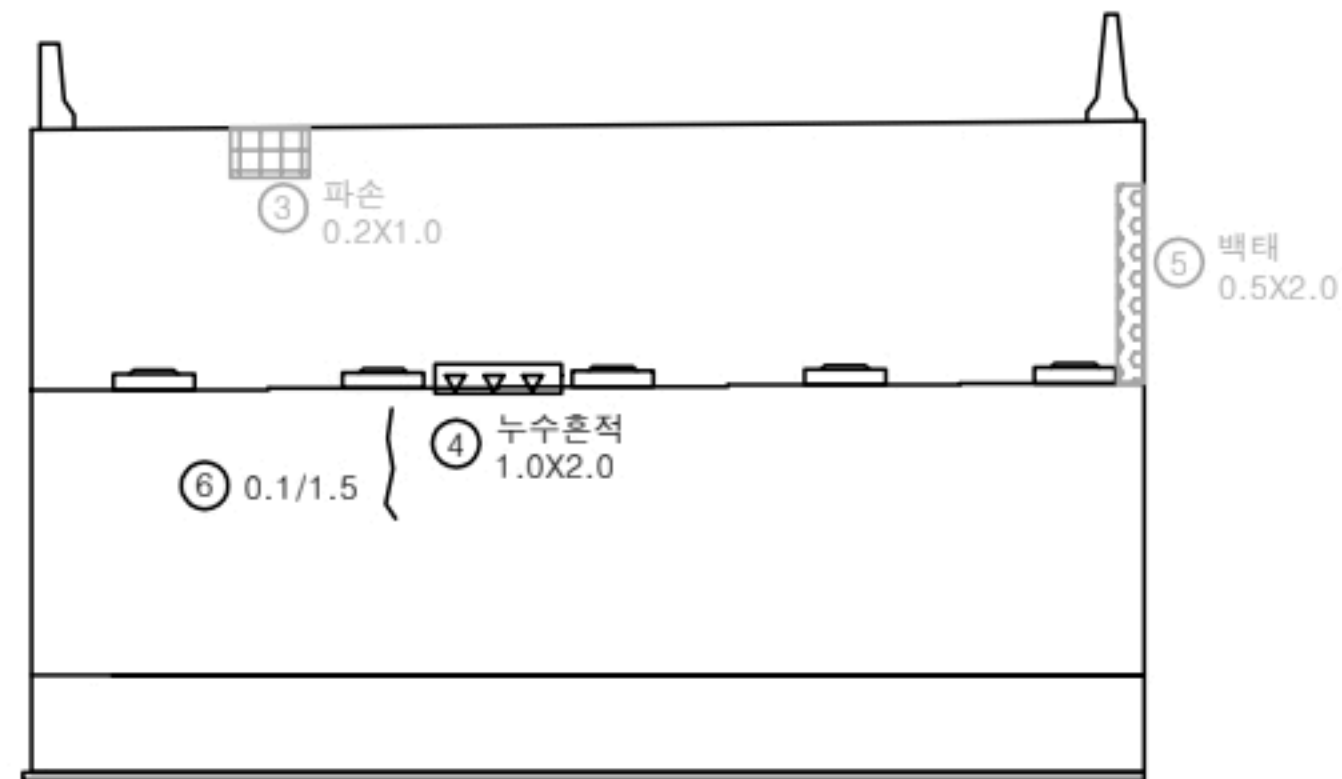


정면

번호	구분	부재	손상내용	손상현황						비 고
				폭 (mm)	길이 (m)	너비 (m)	수량	단위	개소	
1	19하	교량받침	무수축물달 균열	0.2	0.1		0.20	m	2	
2	19하	교량받침	받침콘크리트 균열	0.2	0.3		0.30	m	1	
3	19하	교대	파손		0.2	1.0	0.20	m ²	1	21'하 보수
4	19하	교대	누수흔적		1.0	2.0	2.00	m ²	1	
5	19하	교대	백태		0.5	2.0	1.00	m ²	1	21'하 보수
6	21하	교대	균열(0.3mm미만)	0.1	1.5		1.50	m	1	
7										
8										
KEY PLAN

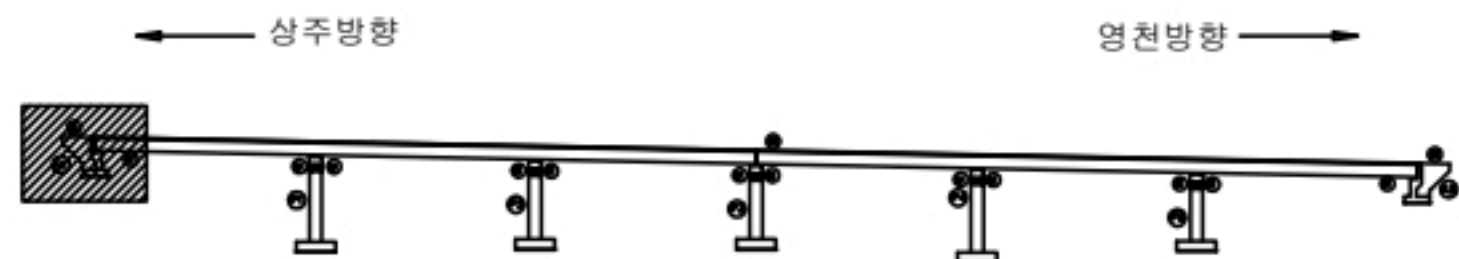

SECTION

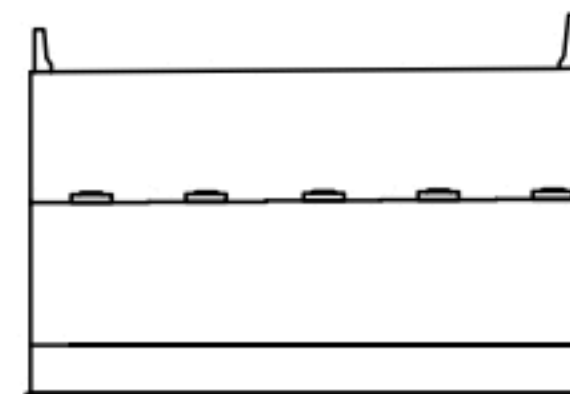

범례


균열	포장 망상균열	재료분리
편치, 공동	바리, 파손	열화
누수, 체수	백태	퇴적물
철근노출	침하	그늘음
부식	좌굴, 변형	기타

발 주 처
상주영천고속도로(주)용역명
상주영천고속도로 2024-2025년 시설물 안전점검 용역
(2024년 하반기 정기안전점검)점 검 기 관
(주)명성엔지니어링


도면번호

손 상 물 량 표


번호	구분	부재	손상내용	손상현황					비 고
				폭 (mm)	길이 (m)	너비 (m)	수량	단위	
1	19하	교량방침	받침콘크리트 균열	0.2	1.5		1.50	m	1
2	21하	교대	누수흔적		1.0	1.5	3.00	m ²	2
3	23하	교대	누수흔적		1.0	3.0	6.00	m ²	2
4	24상	교대	누수흔적		1.0	2.5	2.50	m ²	1
5	24상	교대	균열(0.3mm미만)	0.2	0.5		0.50	m	1
6									
7									
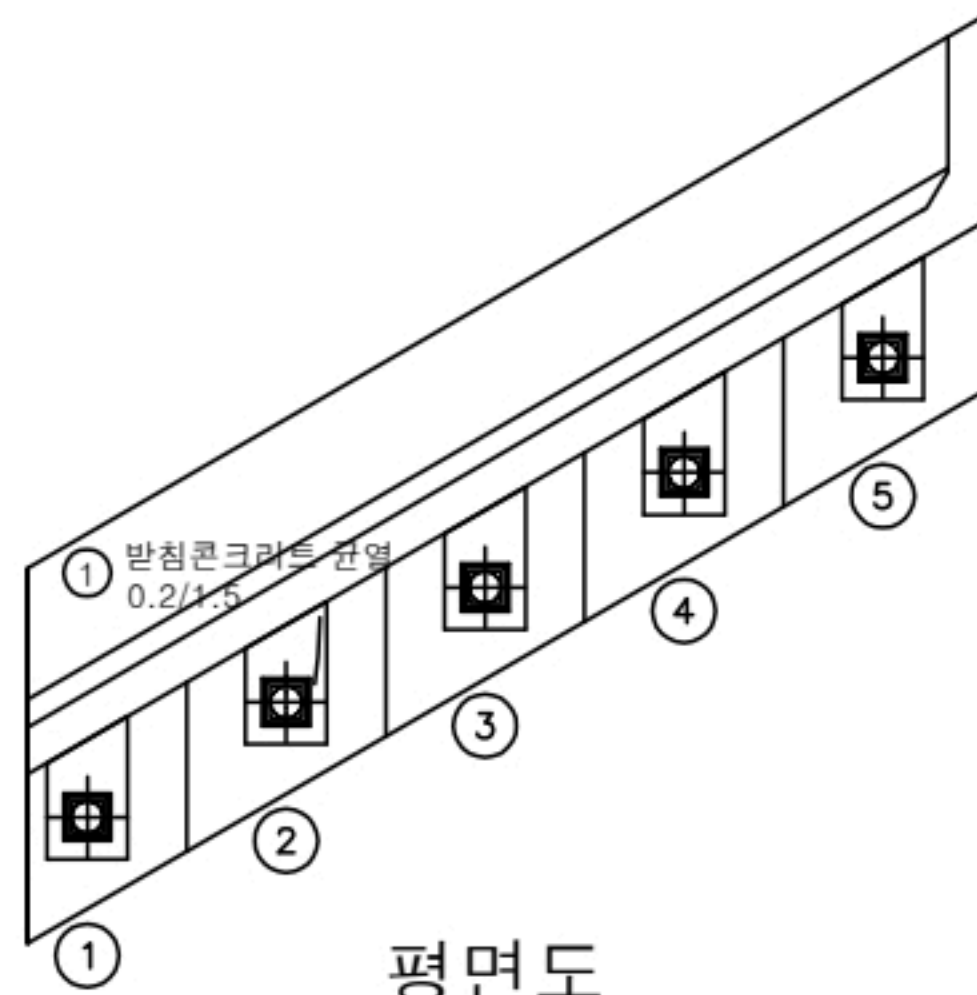

평면도

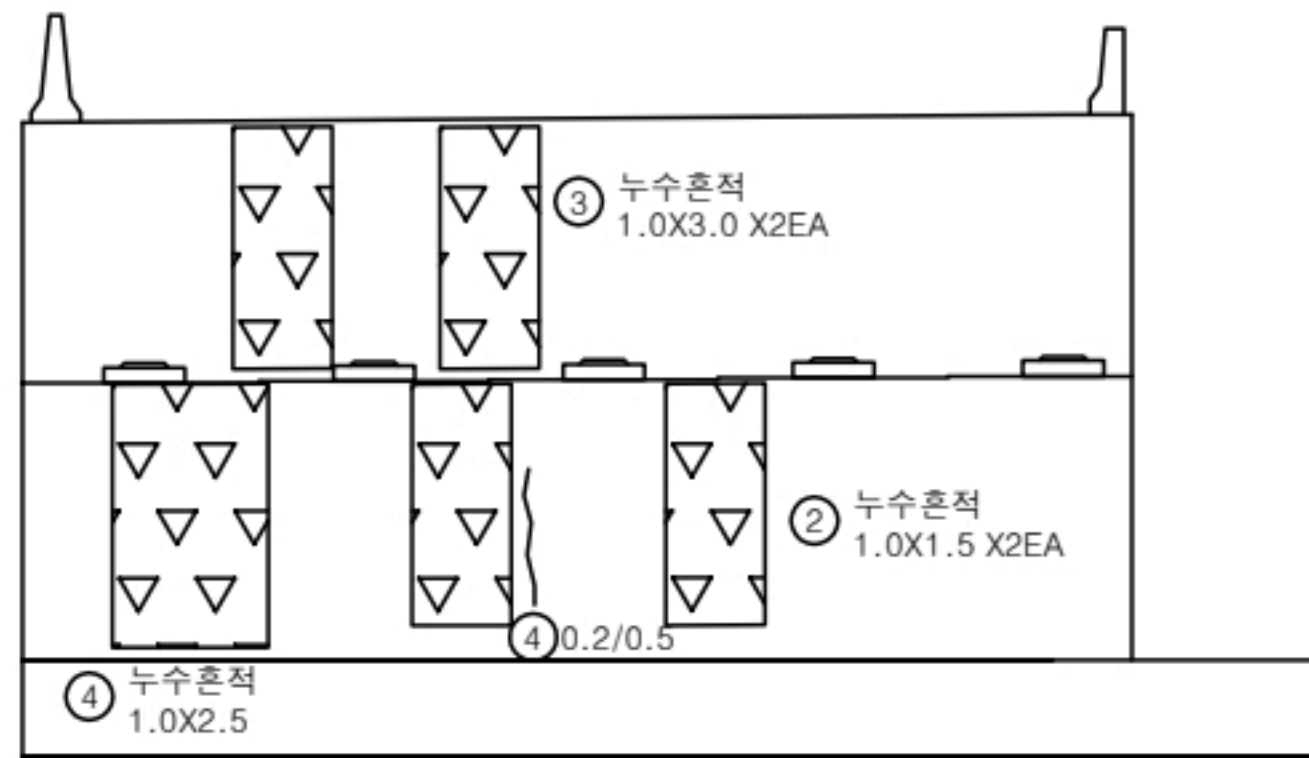


정면

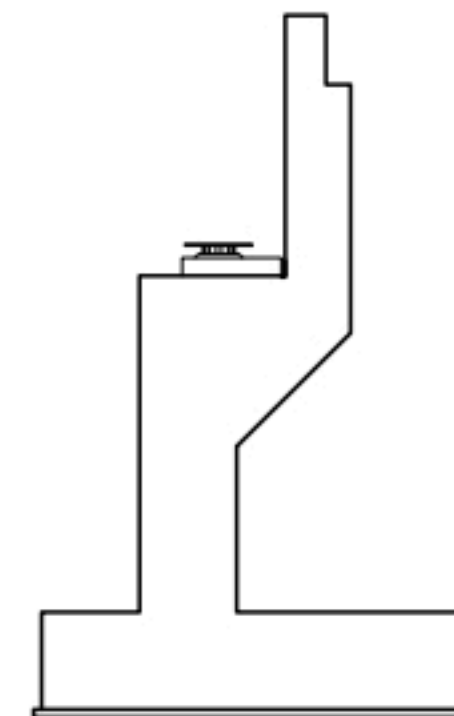


날개벽

KEY PLAN

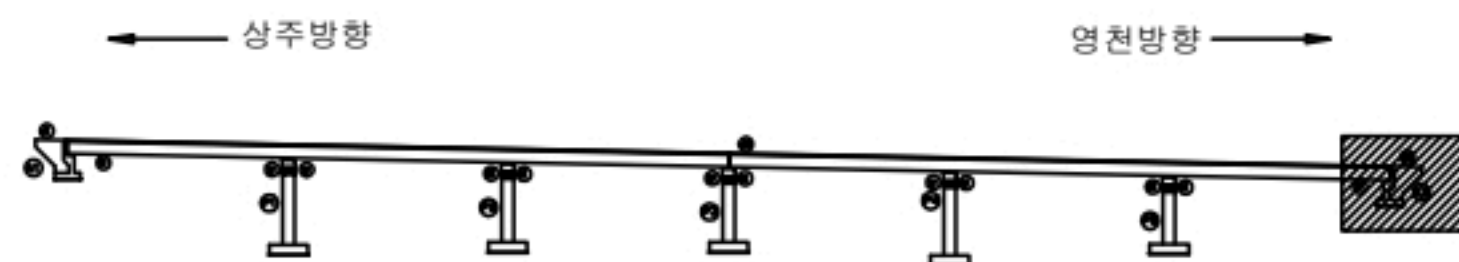

SECTION

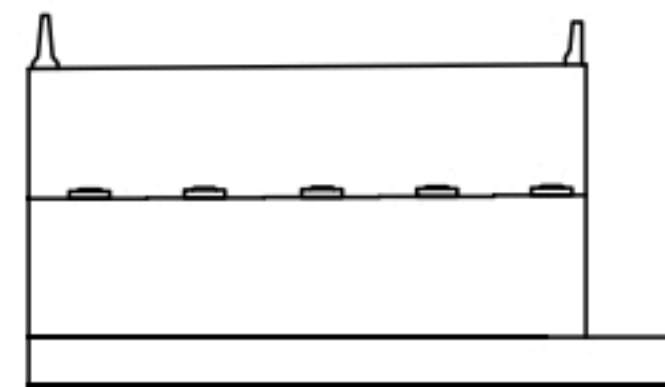

범례

균열	포장 망상균열	재료분리
편치, 공동	바리, 파손	열화
누수, 체수	백태	퇴적물
철근노출	침하	그늘음
부식	좌굴, 변형	기타

발 주 처
상주영천고속도로(주)용역명
상주영천고속도로 2024-2025년 시설물 안전점검 용역
(2024년 하반기 정기안전점검)점 검 기 관
(주)명성엔지니어링

도면번호

손상물량표

번호	구분	부재	손상내용	손상현황						비고
				폭 (mm)	길이 (m)	너비 (m)	수량	단위	개소	
1	19하	교량발침	plate 부식				2.00	EA	2	
2	19하	교량발침	무수축물탈 균열	0.2	0.1		0.30	m	3	21'에 보수
3	19하	교량발침	발침콘크리트 들뜸		0.1	0.1	0.01	m ²	1	
4	19하	교량발침	무수축물탈 균열	0.2	0.1		0.10	m	1	21'에 보수
5	19하	교량발침	발침콘크리트 균열	0.2	0.3		0.30	m	1	
6	19하	교량발침	발침콘크리트 균열	0.2	0.3		0.30	m	1	
7	19하	교량발침	발침콘크리트 균열	0.2	0.3		0.30	m	1	
8	19하	교각	균열(0.3mm미만)	0.1	1.0		1.00	m	1	
9	21하	교량발침	plate 도장박리		0.2	0.2	0.04	m ²	1	
10	23하	교량발침	무수축물탈 균열	0.1	0.2		0.40	m	2	
11										
12										
정면


평면도

좌측


배면

우측

KEY PLAN

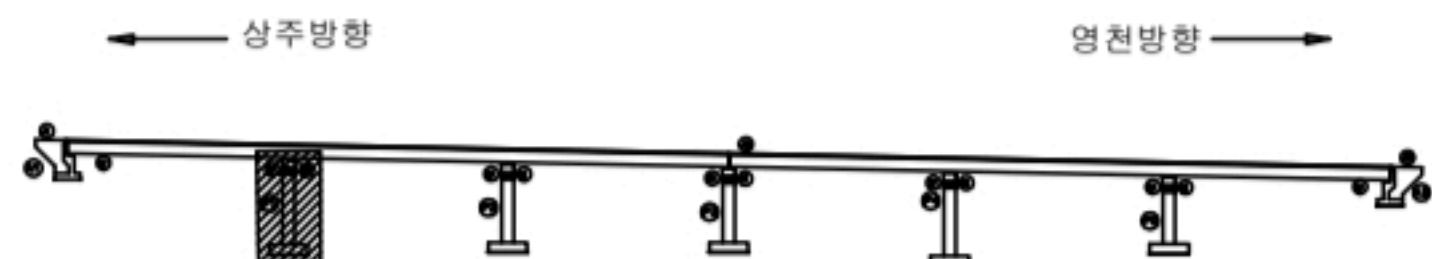

SECTION

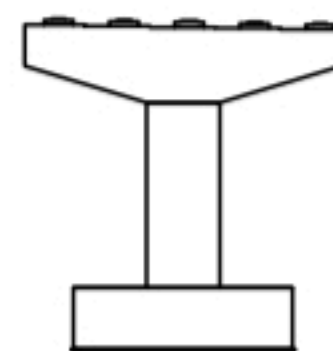

범례


균열	포장 황상균열	재료분리
편치, 공동	파괴, 파손	열화
누수, 체수	배수	퇴적물
철근노출	침하	그늘음
부식	파괴, 변형	기타

발주처
삼주영천고속도로(주)용역명
삼주영천고속도로 2024-2025년 시설물 안전점검 용역
(2024년 하반기 정기안전점검)점검기관
(주)명성엔지니어링


도면번호

손 상 물 량 표


번호	구분	부재	손상내용	손상현황						비 고
				폭 (mm)	길이 (m)	너비 (m)	수량	단위	개소	
1	19하	교량받침	plate 부식				2.00	EA	2	
2	19하	교량받침	무수축물탈 균열	0.2	0.2		0.20	m	1	21'해 보수
3	19하	교량받침	받침콘크리트 균열	0.1	0.3		0.30	m	1	
4	19하	교량받침	무수축물탈 균열	0.2	0.2		0.20	m	1	21'해 보수
5	19하	교량받침	무수축물탈 파손		0.1	0.1	0.01	m ²	1	21'해 보수
6	19하	교량받침	무수축물탈 균열	0.1	0.2		0.60	m	3	21'해 보수
7	19하	교량받침	무수축물탈 균열	0.1	0.2		0.20	m	1	21'해 보수
8	19하	교량받침	받침콘크리트 균열	0.1	0.3		0.30	m	1	
9										
10										
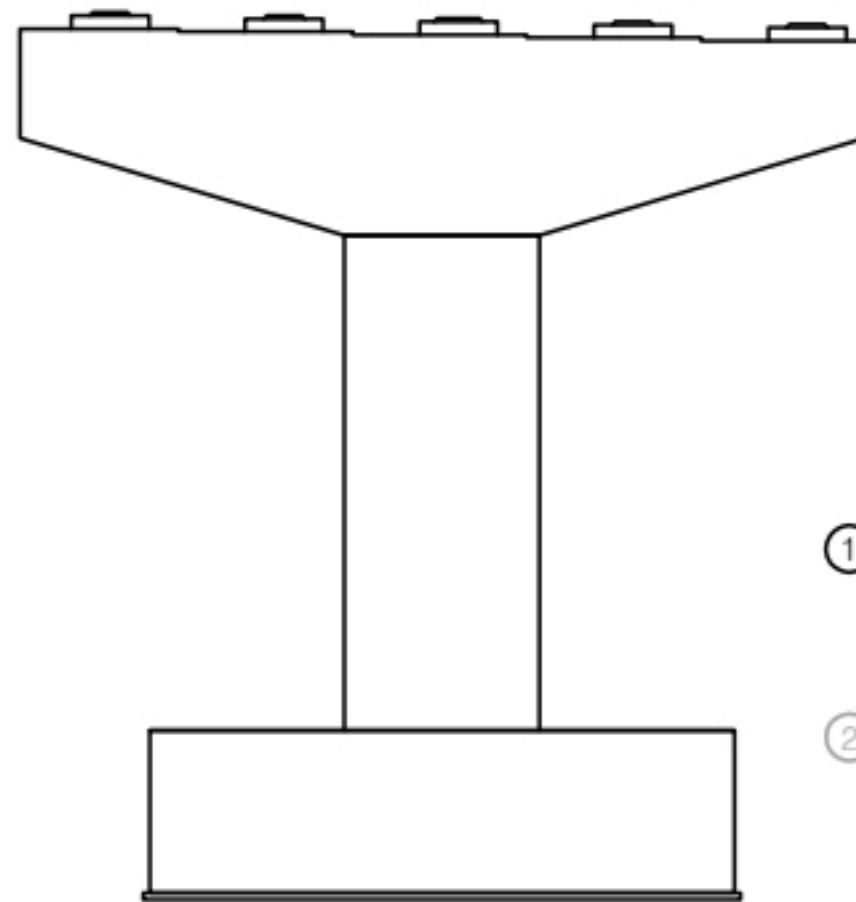


정면

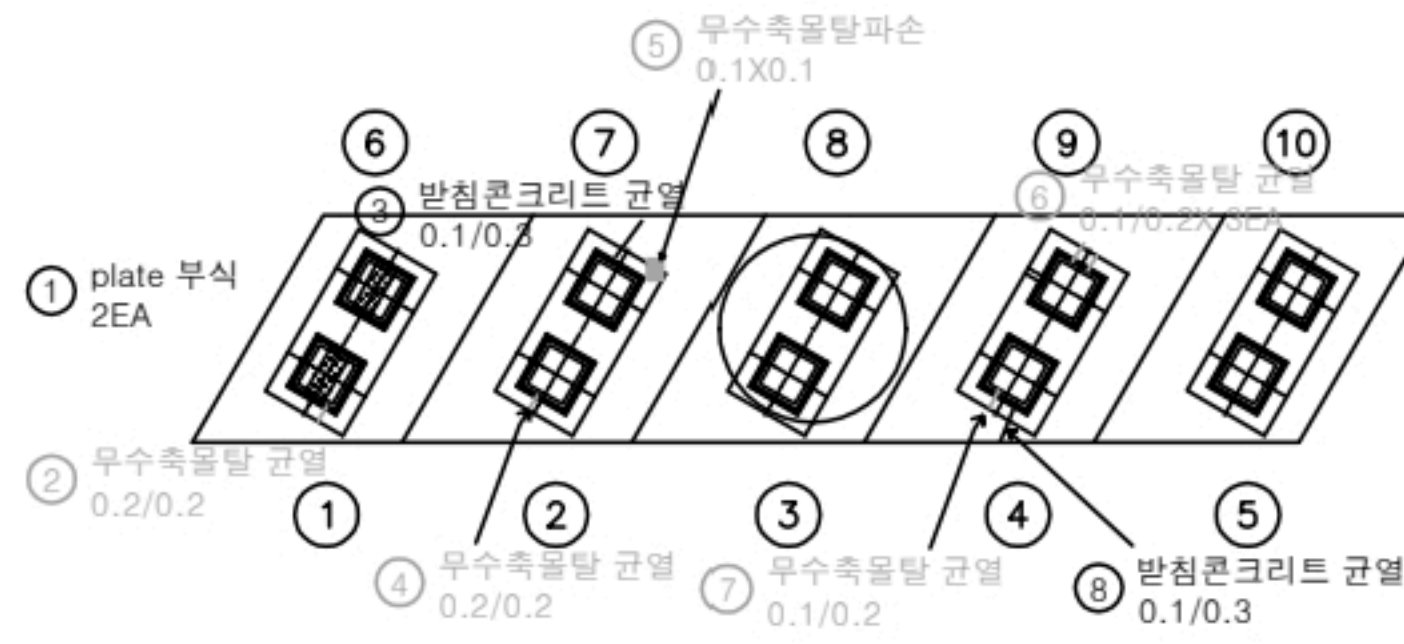


평면도

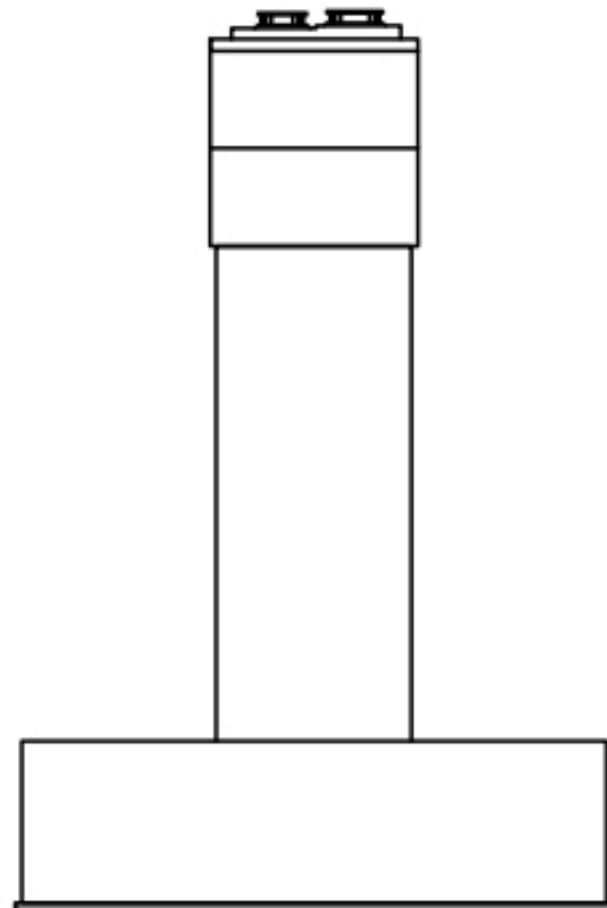

좌측

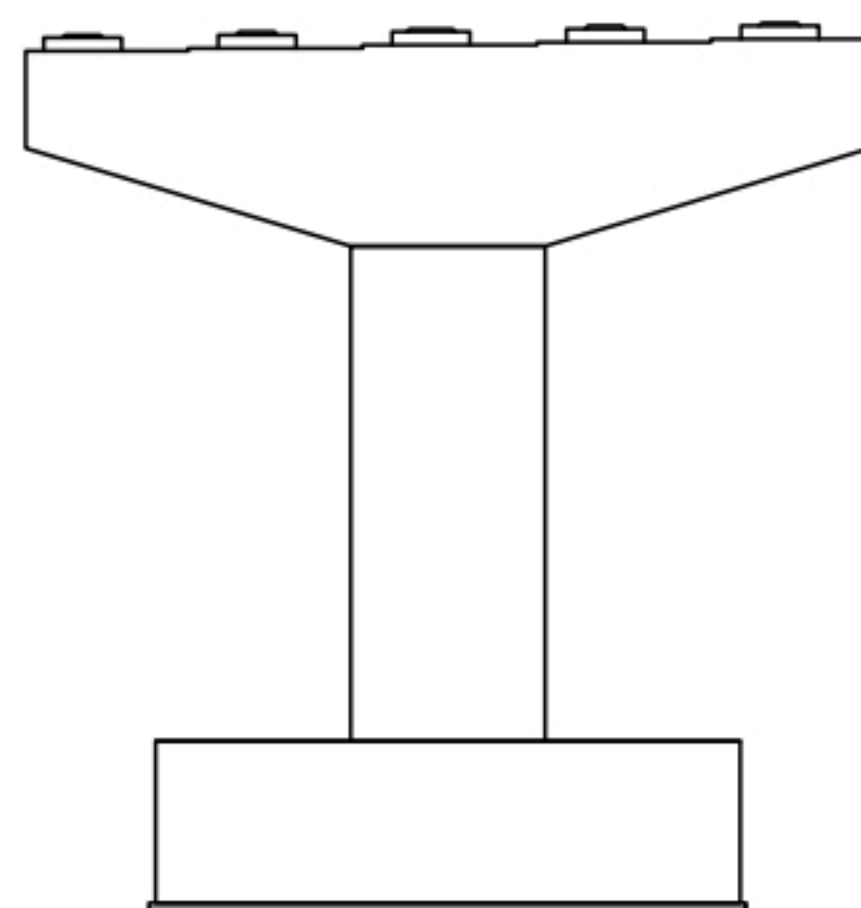


배면

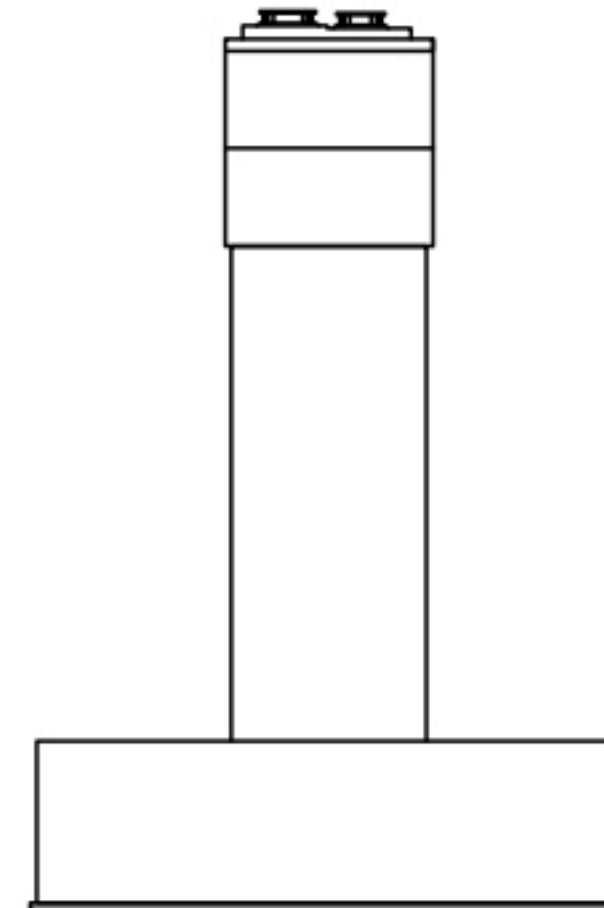


우측

KEY PLAN

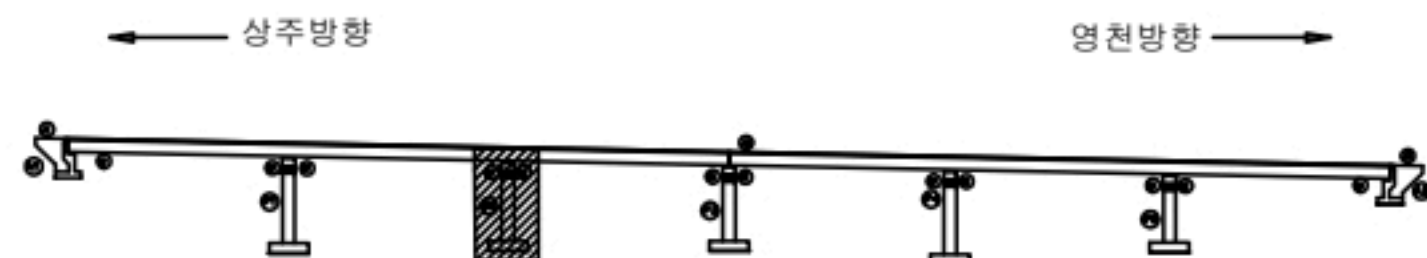

SECTION

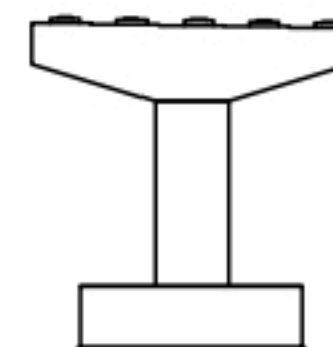

범례


균열	포장 망상균열	재료분리
편치, 공동	바리, 파손	열화
누수, 체수	백태	퇴적물
철근노출	침하	그늘음
부식	파괴, 변형	기타

발 주 처
상주영천고속도로(주)용역명
상주영천고속도로 2024~2025년 시설물 안전점검 용역
(2024년 하반기 정기안전점검)점 검 기 관
(주)명성엔지니어링


도면번호

손 상 물 량 표


번호	구분	부재	손상내용	손상현황						비 고
				폭 (mm)	길이 (m)	너비 (m)	수량	단위	개소	
1	198	교량받침	무수축물탈 균열	0.1	0.2		0.20	m	1	20'상 보수
2										
3										
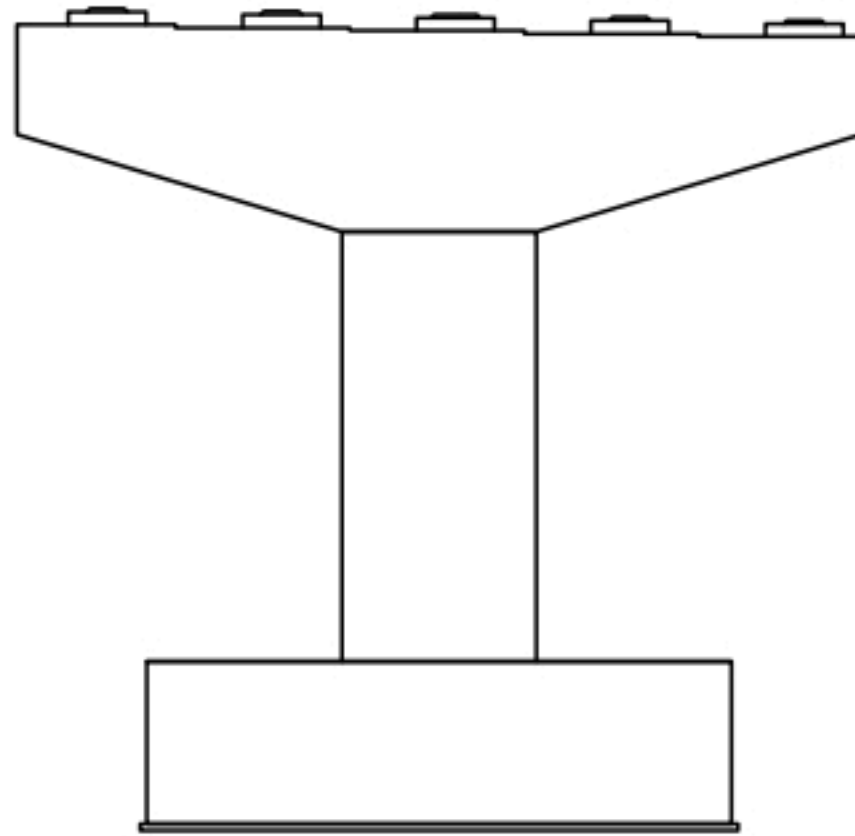


정면

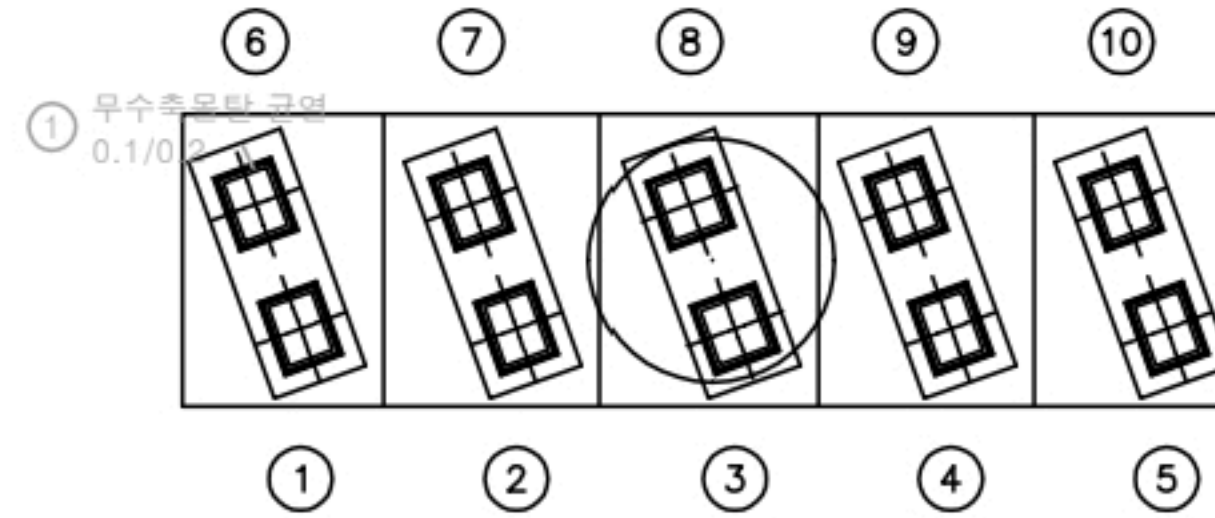


평면도

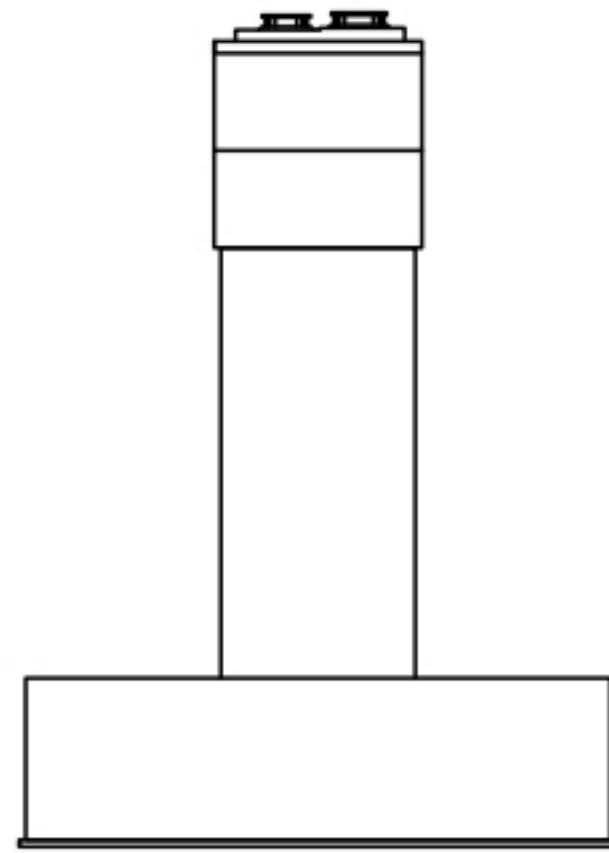

좌측

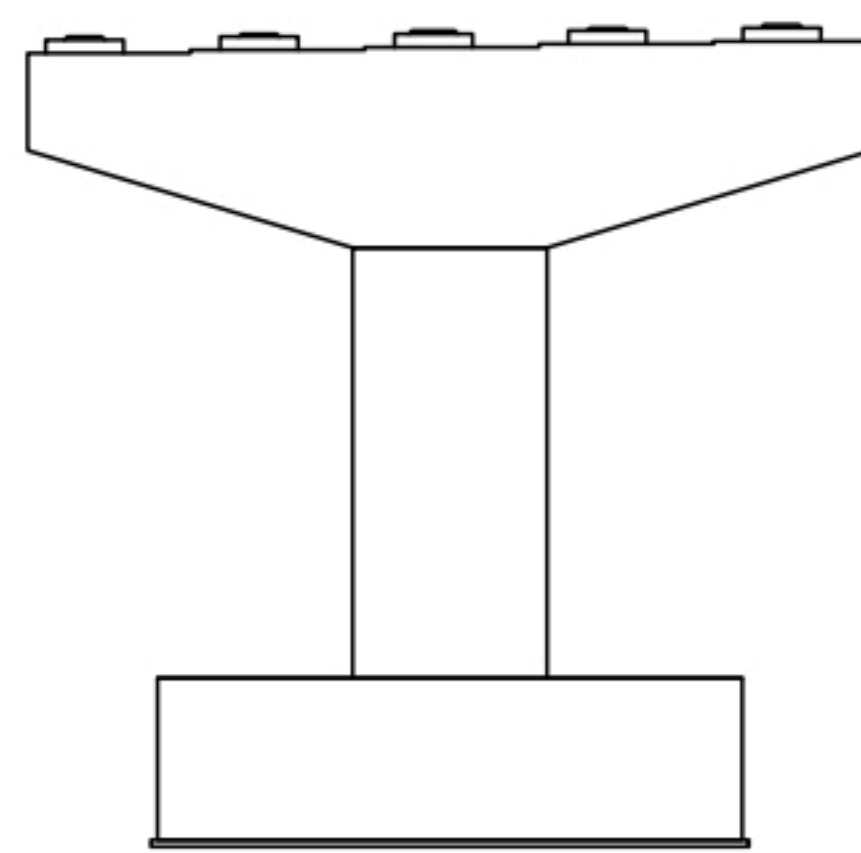


배면

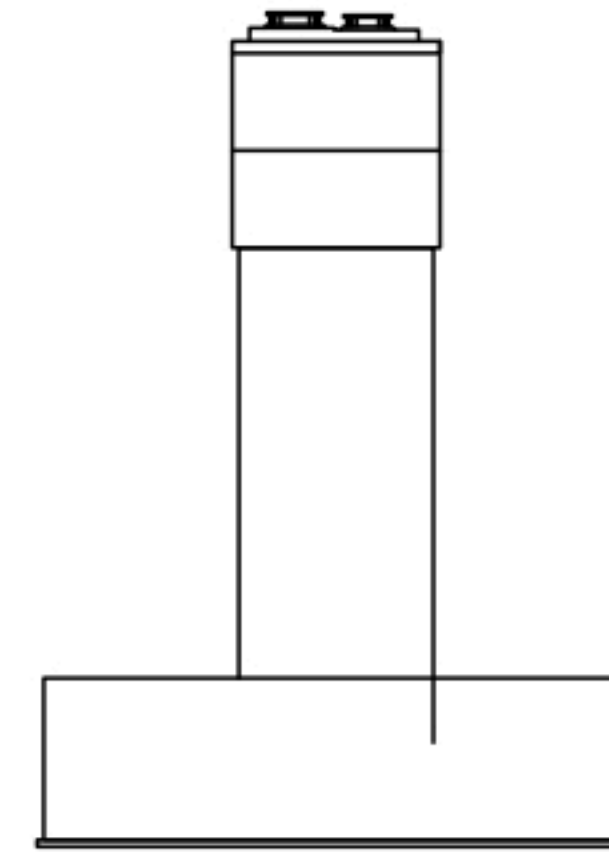


우측

KEY PLAN

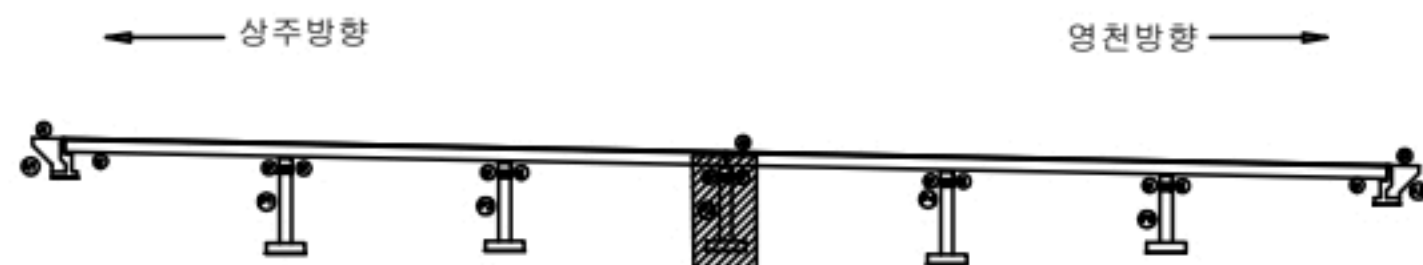

SECTION

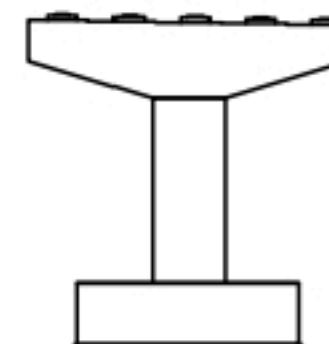

범례


콘 크	포장 망상균열	재료분리
균열, 공동	박리, 파손	열 차
누수, 체수	녹 발생	피착물
침하노출	침 하	그물물
부식	좌굴, 변형	기 타

발 주 처
상주영천고속도로(주)용 역 명
상주영천고속도로 2024-2025년 시설물 안전점검 용역
(2024년 하반기 정기안전점검)점 검 기 관
(주)명성엔지니어링


도 면 번 호

손 상 물 량 표


번호	구분	부재	손상내용	손상현황						비 고
				폭 (mm)	길이 (m)	너비 (m)	수량	단위	개소	
1	19하	교량받침	받침콘크리트 균열	0.1	0.1		0.10	m	1	
2	19하	교량받침	받침콘크리트 균열	0.1	0.3		0.30	m	1	
3	19하	교량받침	무수축물발 박리		0.1	0.1	0.01	m ²	1	20'하 보수
4	19하	교량받침	plate 부식				2.00	EA	2	
5										
6										
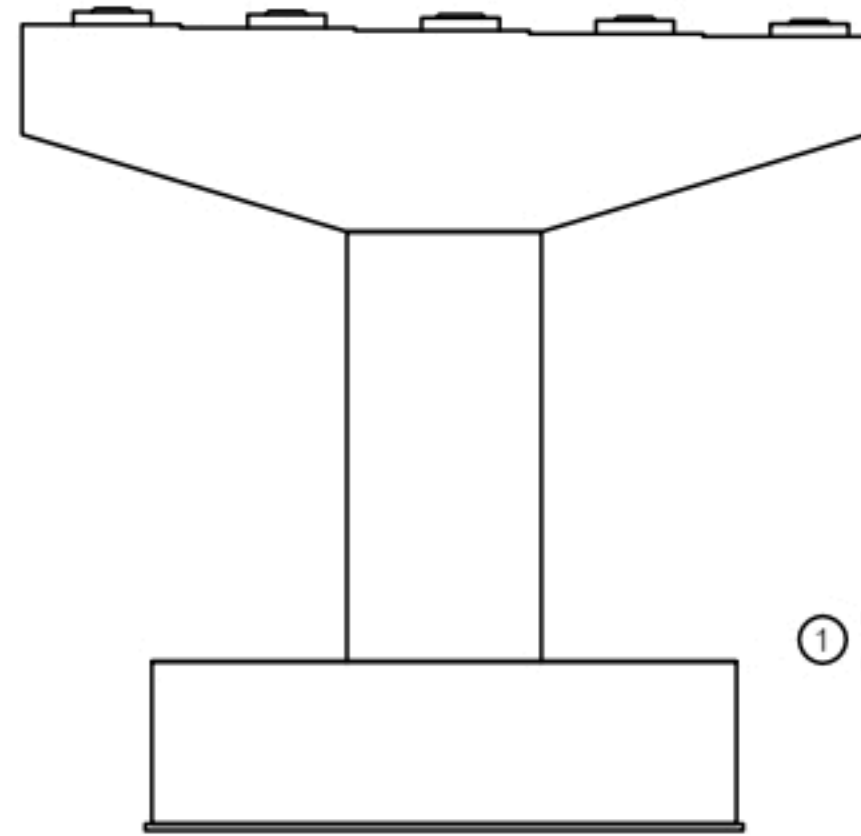


정면

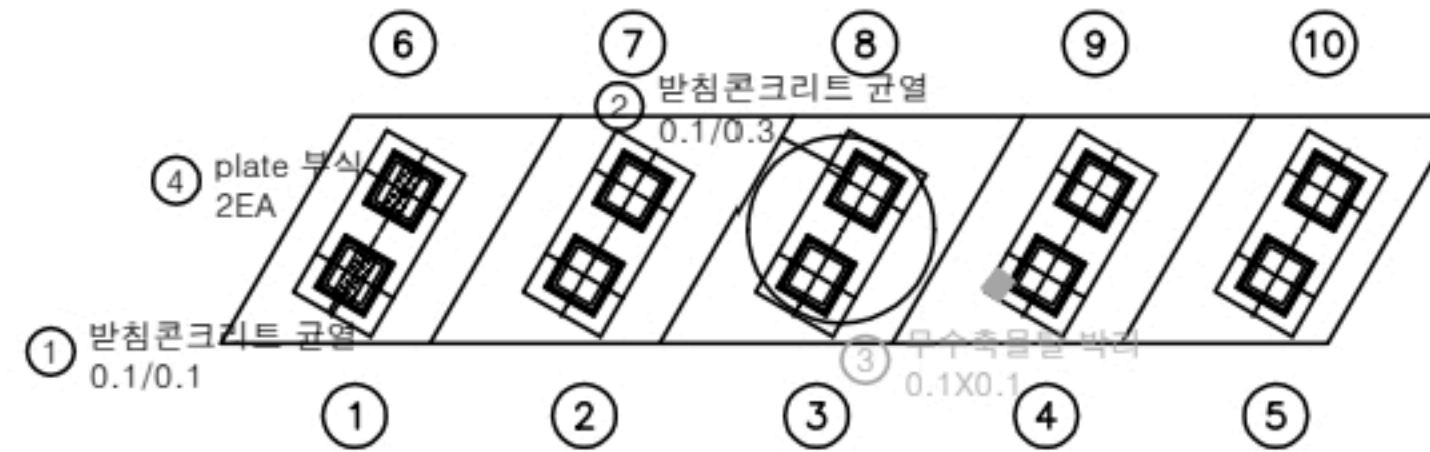


평면도

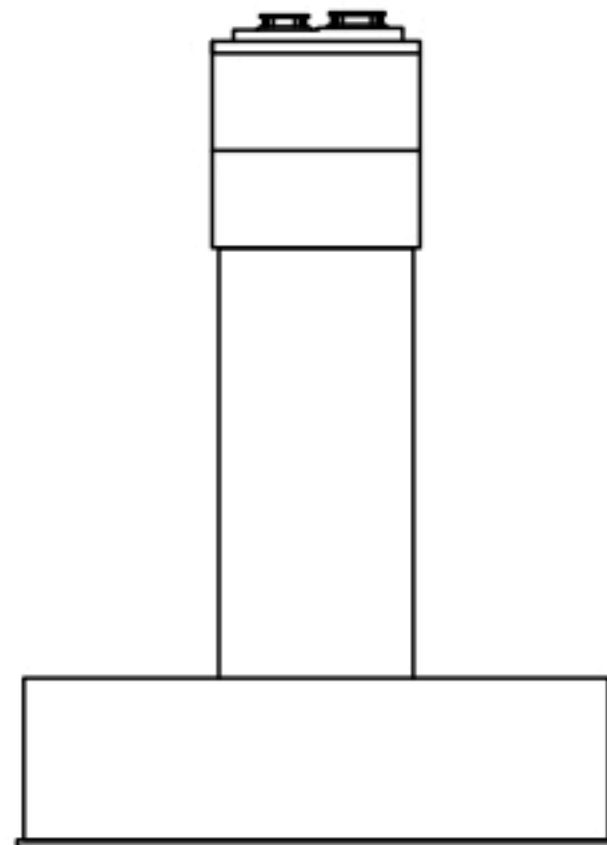

좌측

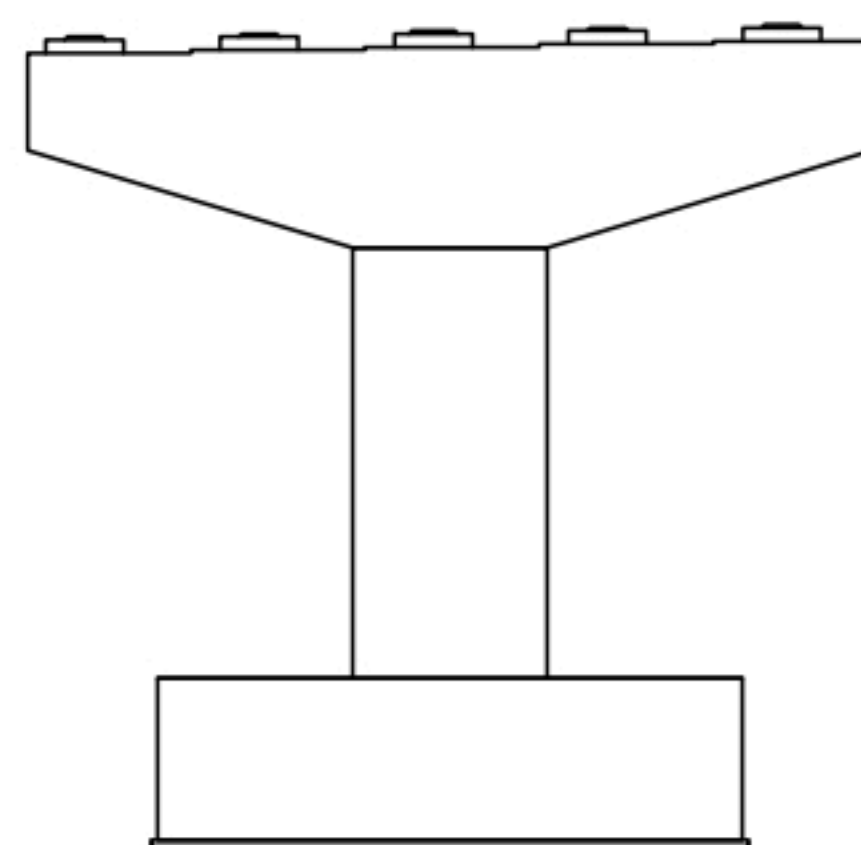


배면

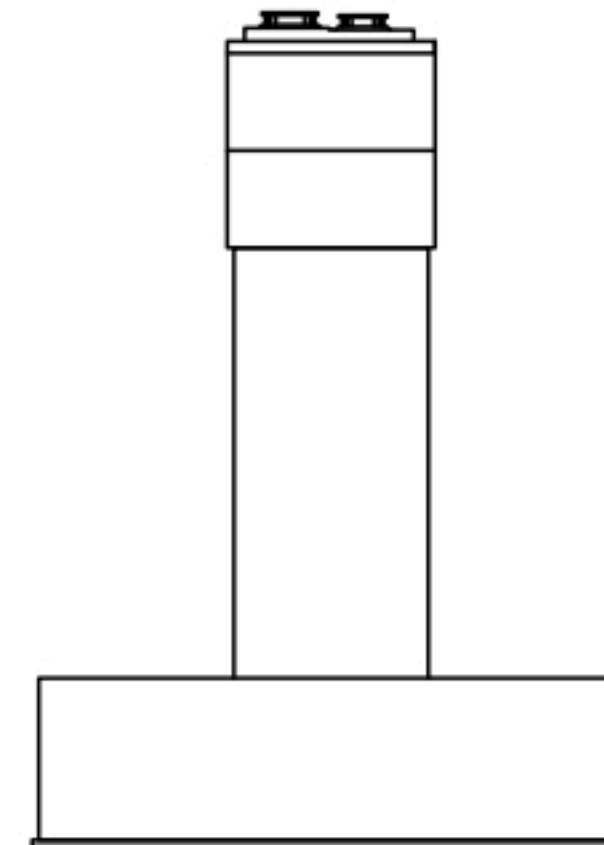


우측

KEY PLAN

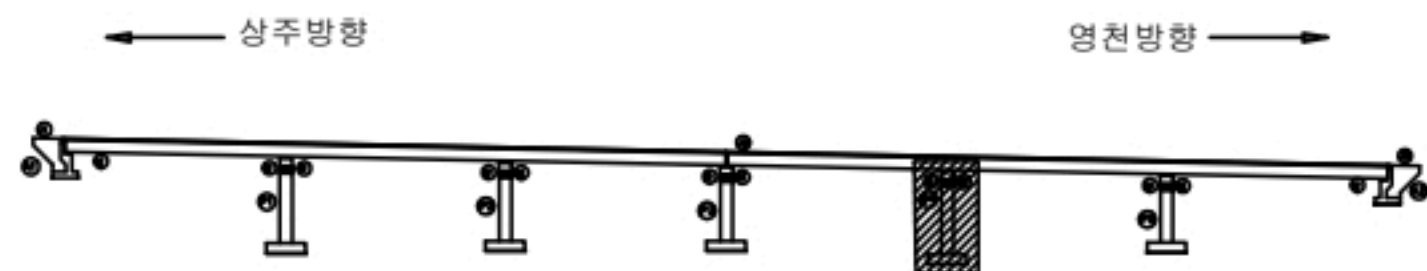

SECTION

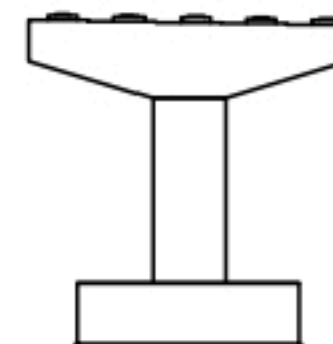

범례


균열	포장 망상균열	재료분리
천치, 공동	박리, 파손	열 팽
누수, 체수	박리, 파손	퇴적물
철근노출	침하	그늘음
부식	파굴, 변형	기타

발 주 처
상주영천고속도로(주)용역명
상주영천고속도로 2024~2025년 시설물 안전점검 용역
(2024년 하반기 정기안전점검)점검기관
(주)명성엔지니어링


도면번호

손 상 물 량 표


번호	구분	부재	손상내용	손상현황						비 고
				폭 (mm)	길이 (m)	너비 (m)	수량	단위	개소	
1	19하	교량받침	무수축물탈 균열	0.1	0.2		0.20	m	1	20상 보수
2	21하	교량받침	plate 부식				2.00	EA	2	
3										
4										
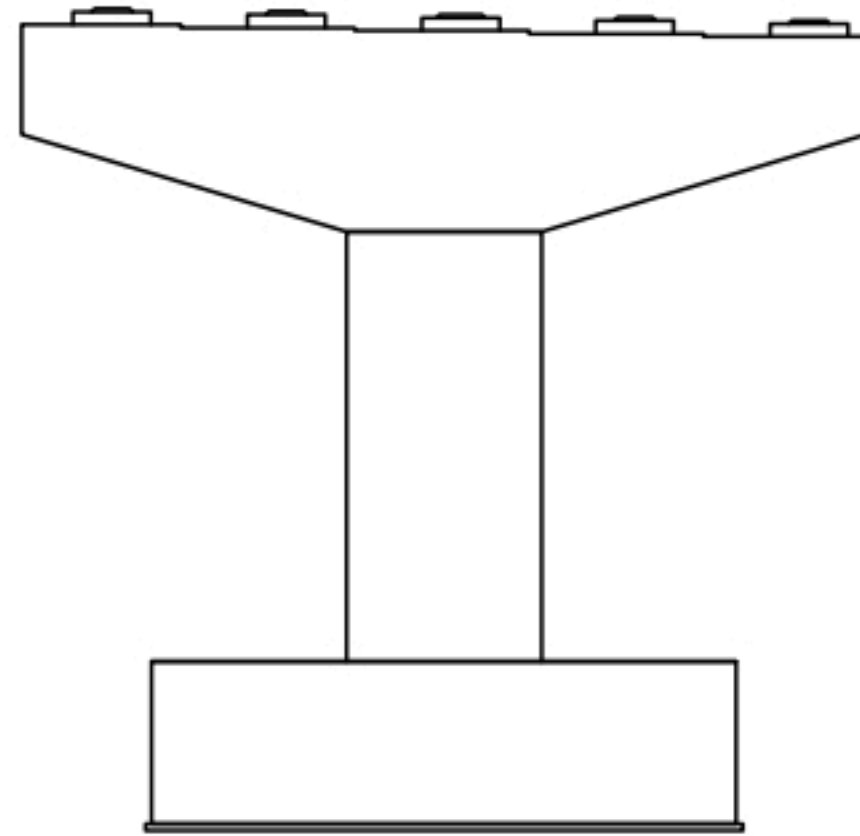


정면

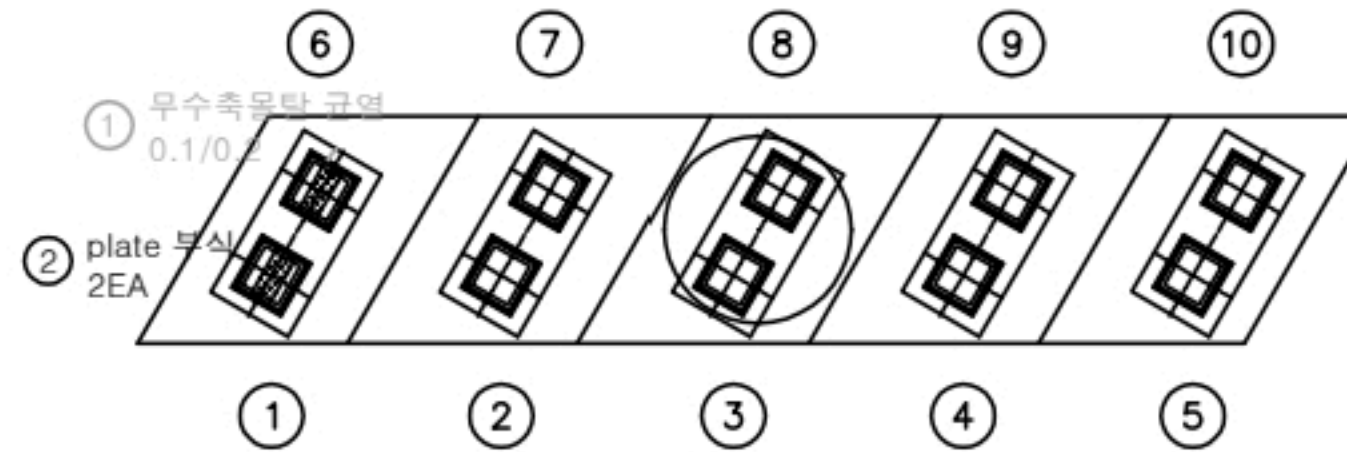


평면도

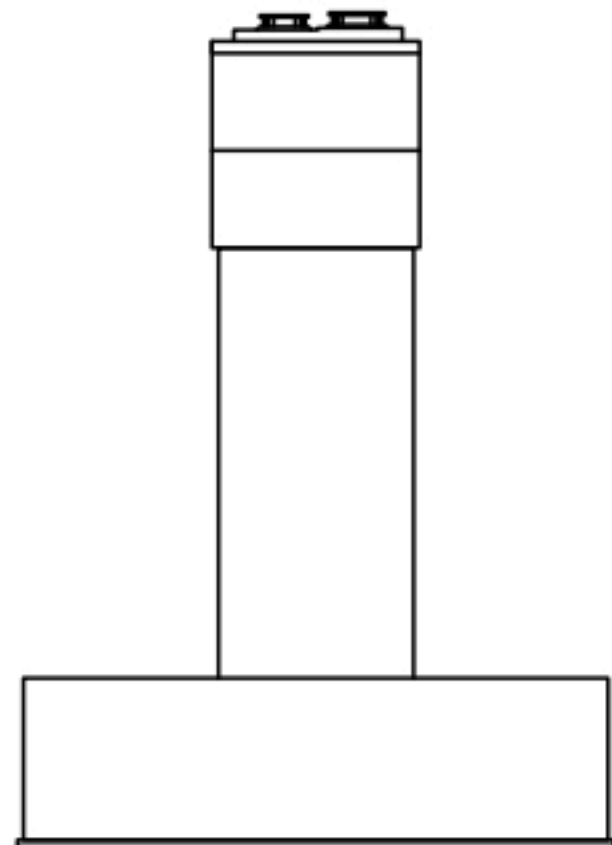

좌측

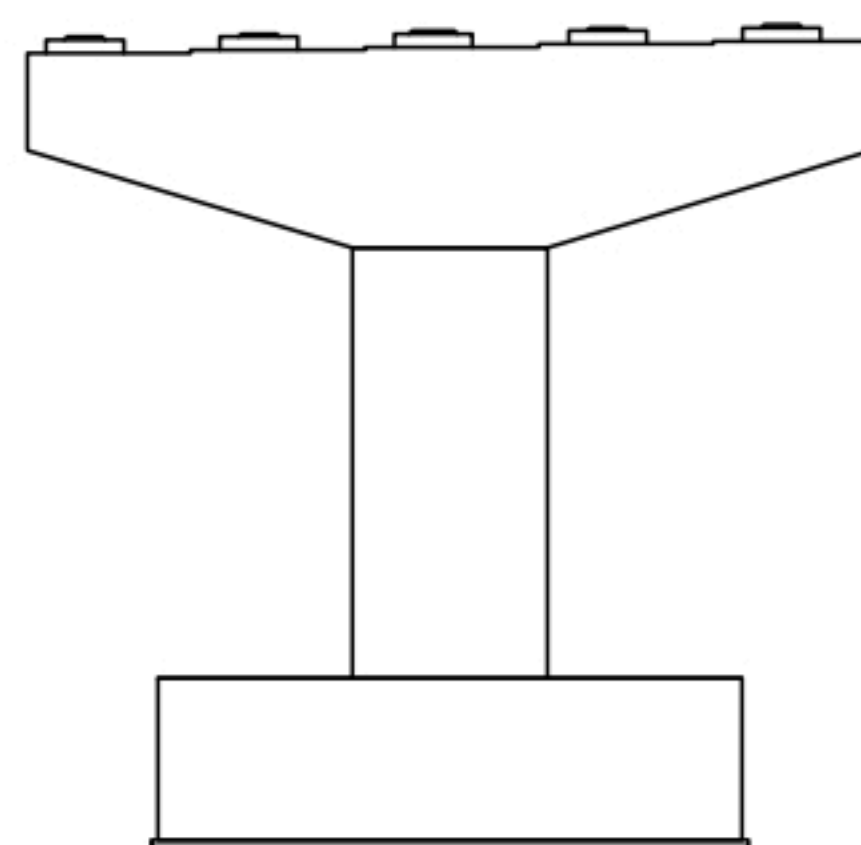


배면

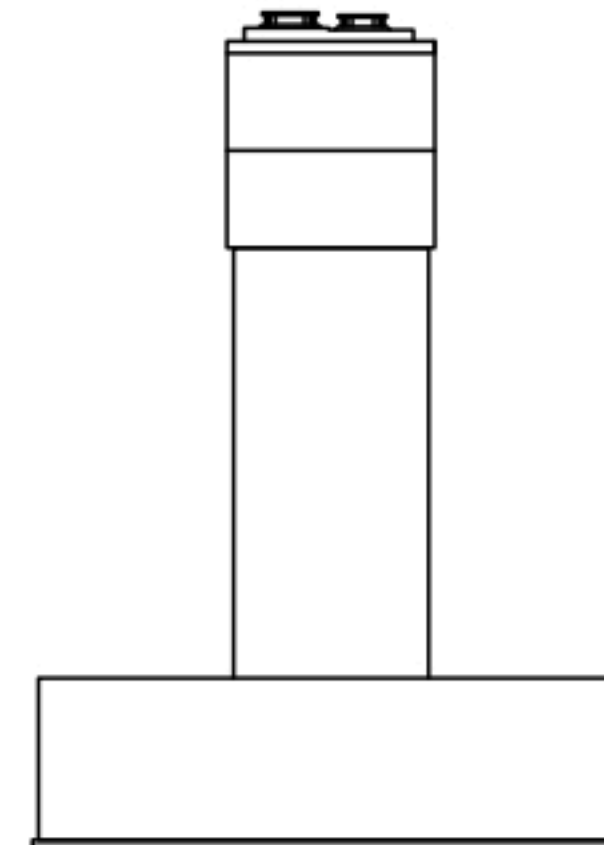


우측

KEY PLAN

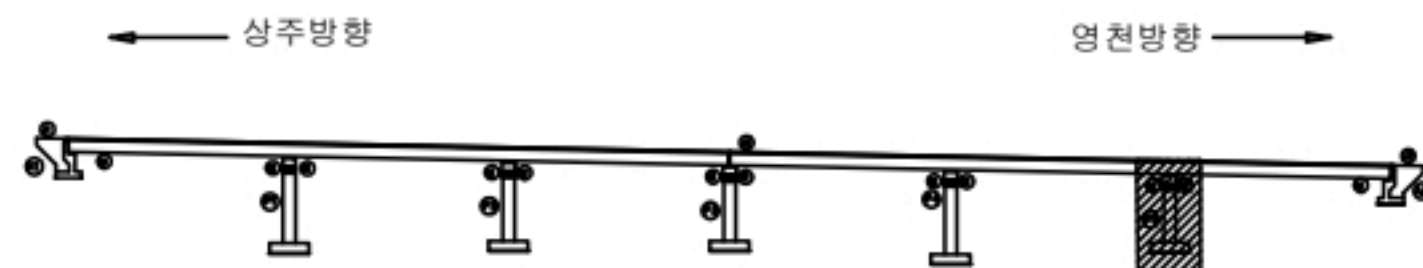

SECTION

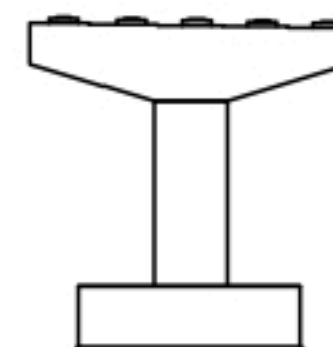

범례

균열	포장 망상균열	재료분리
편치, 공동	바리, 파손	열화
누수, 체수	백태	퇴적물
철근노출	침하	그늘음
부식	파괴, 변형	기타

발 주 처
상주영천고속도로(주)용역명
상주영천고속도로 2024-2025년 시설물 안전점검 용역
(2024년 하반기 정기안전점검)점 검 기 관
(주)명성엔지니어링

도면번호