

상주영천고속도로 2024~2025년 시설물 안전점검 용역
(2025년 상반기 정기안전점검)

외 관 조 사 망 도

오실교

2025.04

(주)명성엔지니어링


상 주 방 향

ID : 오실교 교면포장 S1 (상주방향)



손상물량표

상주방향

영천방향

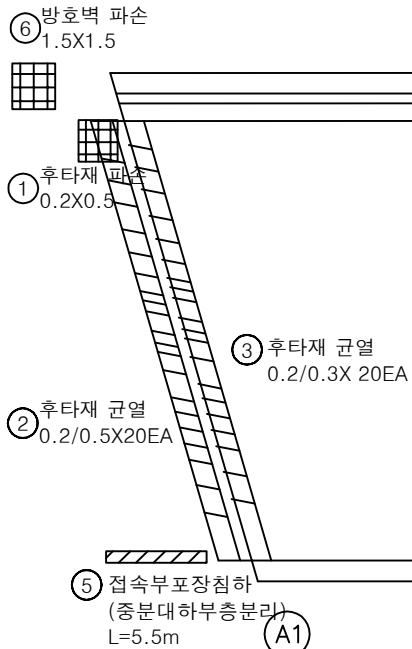

번호	구분	부재	손상내용	손상현황						비고
				폭 (mm)	길이 (m)	너비 (m)	수량	단위	개소	
1	19하	신축이음	후타재 파손		0.2	0.5	0.10	m ²	1	
2	19하	신축이음	후타재 균열	0.2	0.5		10.00	m	20	
3	19하	신축이음	후타재 균열	0.2	0.3		6.00	m	20	
4	21하	방호벽	방호벽 균열	0.2	1.0		6.00	m	6	
5	22상	교면포장	접속부포장침하(중분대하부층분리)		5.5		5.50	m	1	
6	23하	방호벽	방호벽 파손		1.5	1.5	2.25	m ²	1	
7										
8										
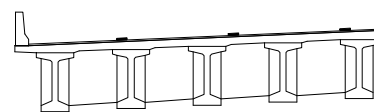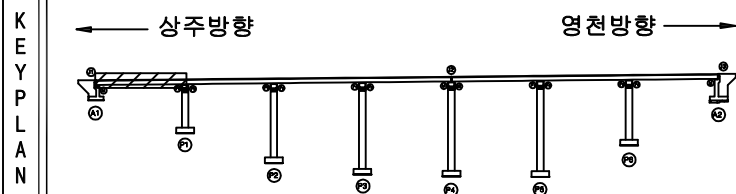

범 례	손상현황			발주처
	균열	망상균열	재료분리	
	편치, 공동	박리, 파손	열화	상주영천고속도로 2024~2025년 시설물 안전점검 용역 (2025년 상반기 정기안전점검)
	누수, 체수	백태	퇴적물	
	철근노출	침하	그늘음	점검기관 (주)영성엔지니어링
	부식	좌굴, 변형	기타	
				도면번호 01


ID : 오실교 교면포장 S2 (상주방향)

손상물량표

상주방향



영천방향

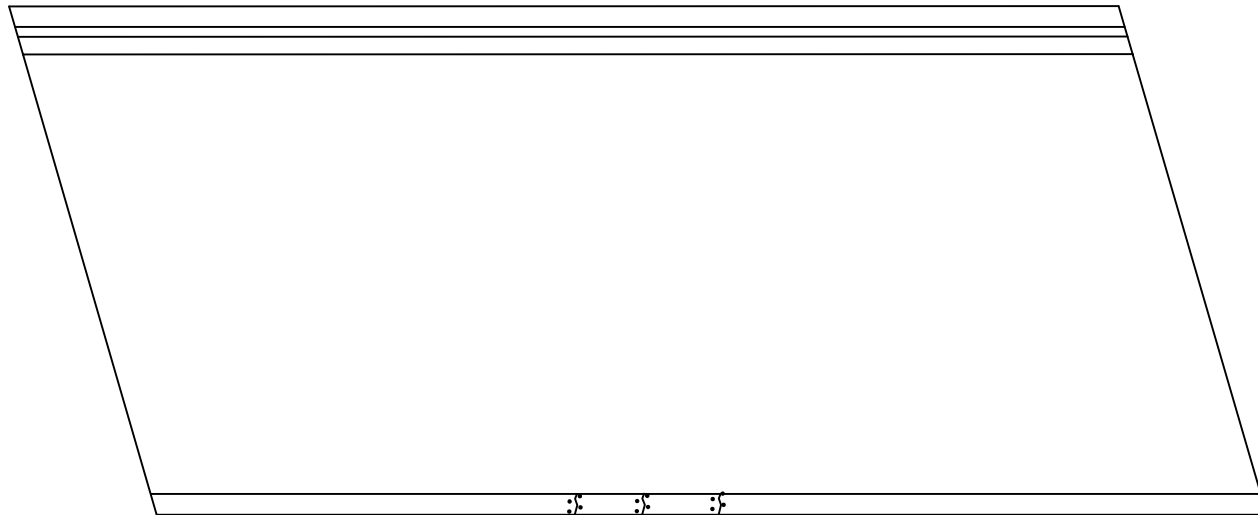


(P1)

① 중분대 균열부백태
0.2X1.0 X3EA


(P2)

번호	구분	부재	손상내용	손상현황						비고
				폭 (mm)	길이 (m)	너비 (m)	물량	단위	개소	
1	21하	중분대	균열부백태		0.2	1.0	0.60	m ²	3	22'선 보수
2										
3										
KEY PLAN

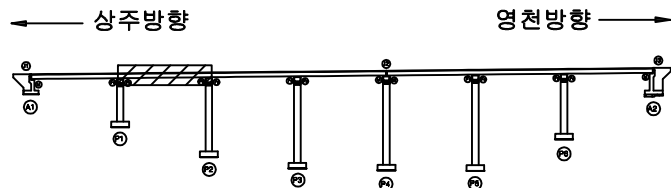

SECTION

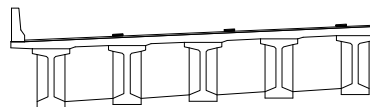

범례

	균열		망상균열		재료분리	발주처 상주영천고속도로(주)
	편치, 공동		박리, 파손		열화	
	누수, 체수		배태		퇴적물	용역명 상주영천고속도로 2024-2025년 시설물 안전점검 용역 (2025년 상반기 정기안전점검)
	철근노출		침하		그늘음	
	부식		좌굴, 변형		기타	점검기관 (주)영성엔지니어링
						도면번호 02


손상물량표

번호	구분	부재	손상내용	손상현황						비고
				폭 (mm)	길이 (m)	너비 (m)	물량	단위	개소	
1	21하	중분대	균열부백태		0.2	1.0	0.60	m ²	3	22상 보수
2										
3										
상주방향



영천방향

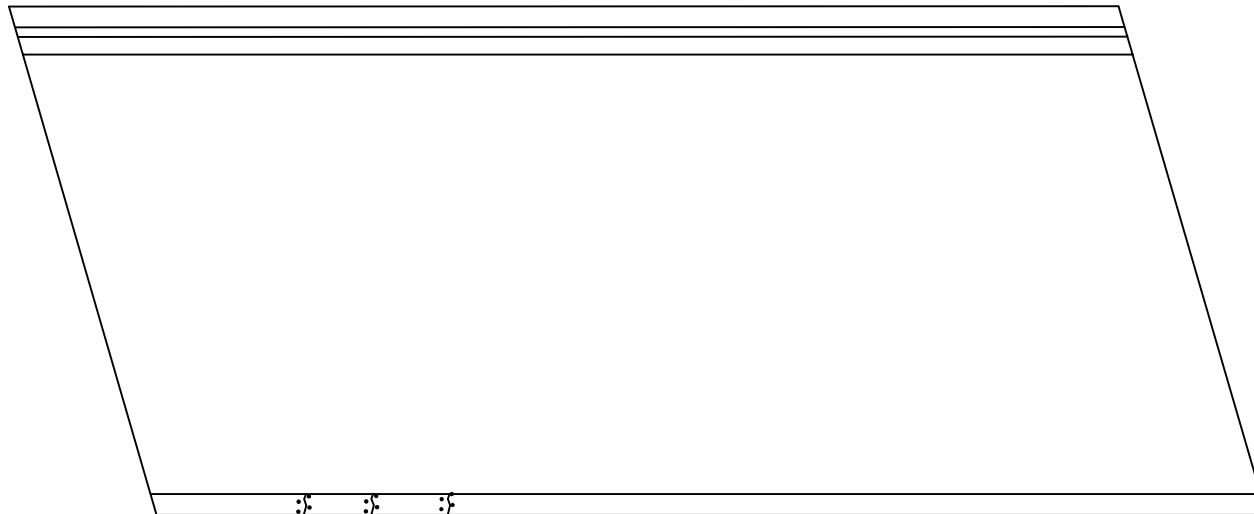


P2


① 중분대 균열부백태
0.2X1.0 X3EA

P3

KEY PLAN

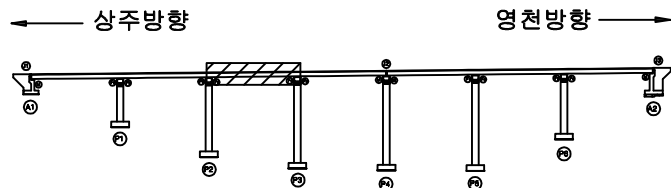

SECTION

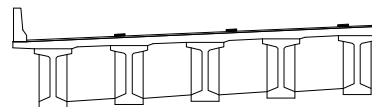

범례


	균열		망상균열		재료분리	발주처 상주영천고속도로(주)
	편치, 공동		박리, 파손		열화	
	누수, 체수		백태		표적물	용역명 상주영천고속도로 2024~2025년 시설물 안전점검 용역 (2025년 상반기 정기안전점검)
	철근노출		침하		그늘음	
	부식		좌굴, 변형		기타	점검기관 (주)영성엔지니어링
						도면번호 03

손상물량표


번호	구분	부재	손상내용	손상현황						비고
				폭 (mm)	길이 (m)	너비 (m)	수량	단위	개소	
1	19하	신축이음	차수판 볼트탈락				2.00	EA	2	
2	19하	신축이음	후타재 균열	0.2	0.3		2.40	m	8	
3	21하	중분대	균열부백태		0.2	1.0	0.40	m ²	2	22'상 보수
4	21하	신축이음	이물질퇴적		2.0		2.00	m	1	
5										
6										
상주방향


영천방향

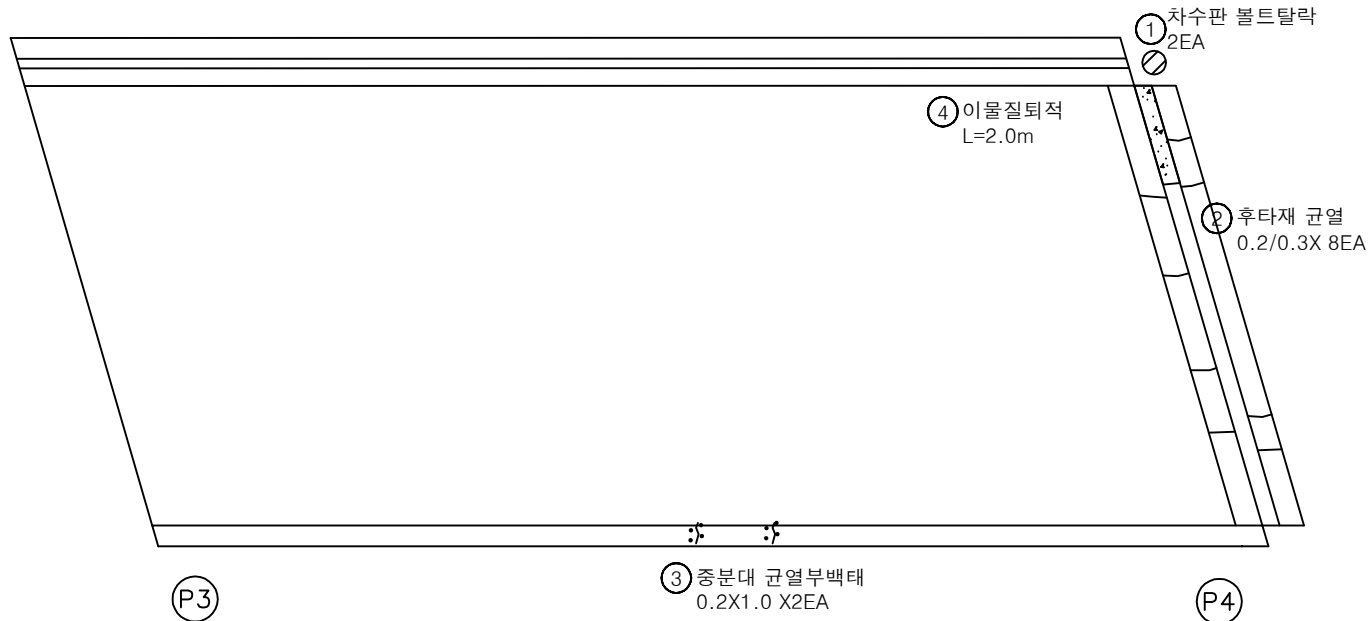

KEY PLAN

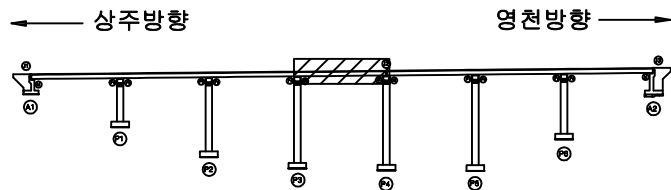

SECTION

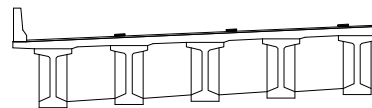

범례

	균열		망상균열		재료분리	발주처 상주영천고속도로(주)
	편치, 공동		박리, 파손		열화	
	누수, 체수		색태		퇴적물	용역명 상주영천고속도로 2024-2025년 시설물 안전점검 용역 (2025년 상반기 정기안전점검)
	철근노출		침하		그늘음	
	부식		좌굴, 변형		기타	점검기관 (주)영성엔지니어링
						도면번호 04


손 상 물 량 표

번호	구분	부재	손상내용	손상현황						비 고
				폭 (mm)	길이 (m)	너비 (m)	물량	단위	개소	
1	21하	중분대	균열부백태		0.2	1.0	0.60	m ²	3	22상 보수
2										
3										
상주방향




영천방향

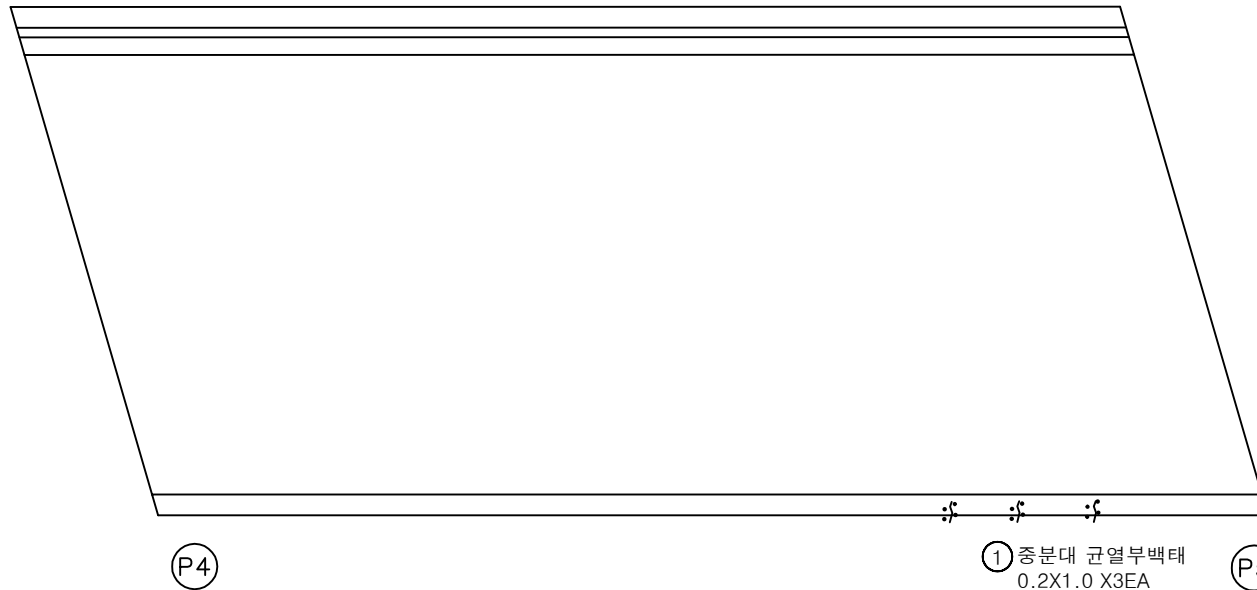

KEY PLAN

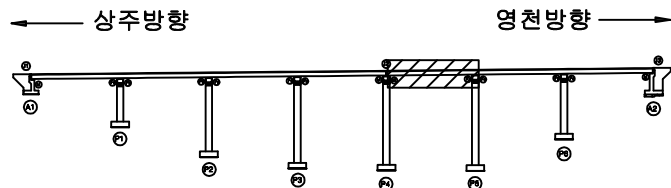

SECTION

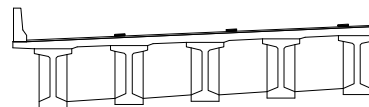

범례

	균열		망상균열		재료분리	발 주 처 상주영천고속도로(주)
	편치, 공동		박리, 파손		열 화	
	누수, 체수		배 태		퇴적물	용 역 명 상주영천고속도로 2024~2025년 시설물 안전점검 용역 (2025년 상반기 정기안전점검)
	철근노출		침 하		그늘음	
	부식		좌굴, 변형		기 타	점 검 기 관 (주)영성엔지니어링
						도 면 번 호 05


손상물량표

번호	구분	부재	손상내용	손상현황						비고
				폭 (mm)	길이 (m)	너비 (m)	물량	단위	개소	
1										
2										
상주방향




영천방향

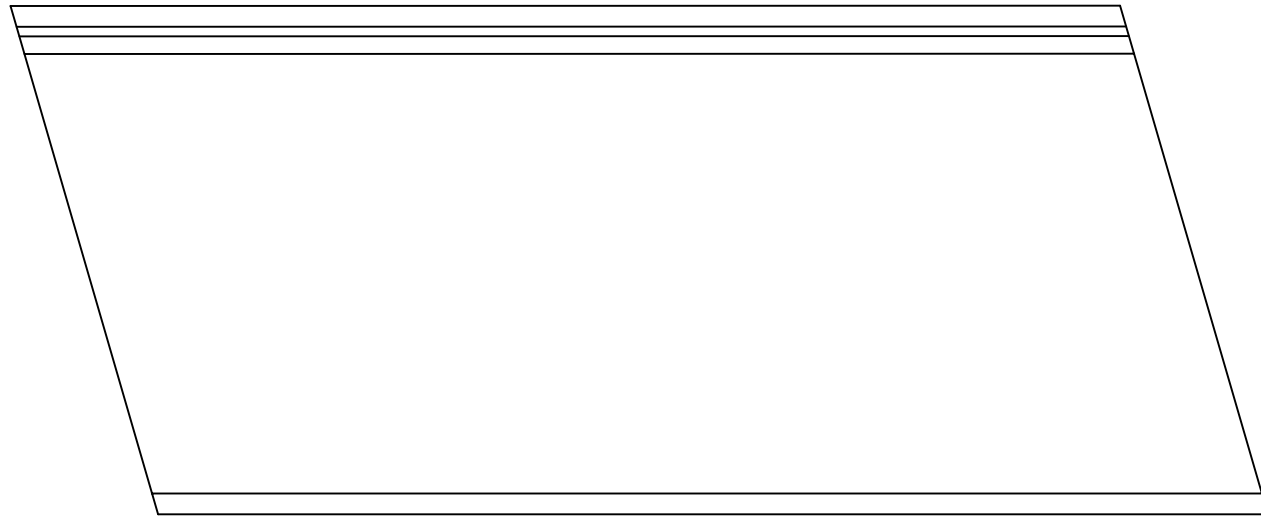


P5

P6

KEY PLAN

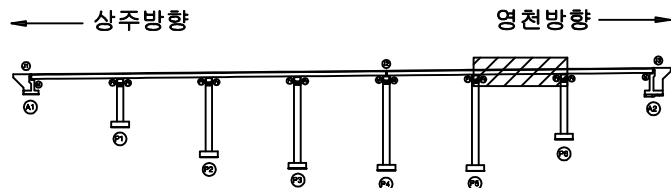

SECTION

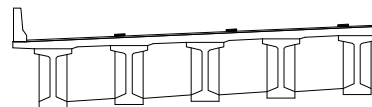

범례



손상물량표

번호	구분	부재	손상내용	손상현황						비고
				폭 (mm)	길이 (m)	너비 (m)	물량	단위	개소	
1	19하	신축이음	차수판 볼트탈락				1.00	EA	1	
2	19하	신축이음	후타재 균열	0.2	0.5		6.00	m	12	
3	19하	신축이음	차수판 앵커탈락				3.00	EA	3	
4	21하	신축이음	이물질퇴적		1.0		1.00	m	1	
5	21하	신축이음	후타재 층분리		0.3	1.0	0.30	m ²	1	
6										
7										
상주방향


영천방향

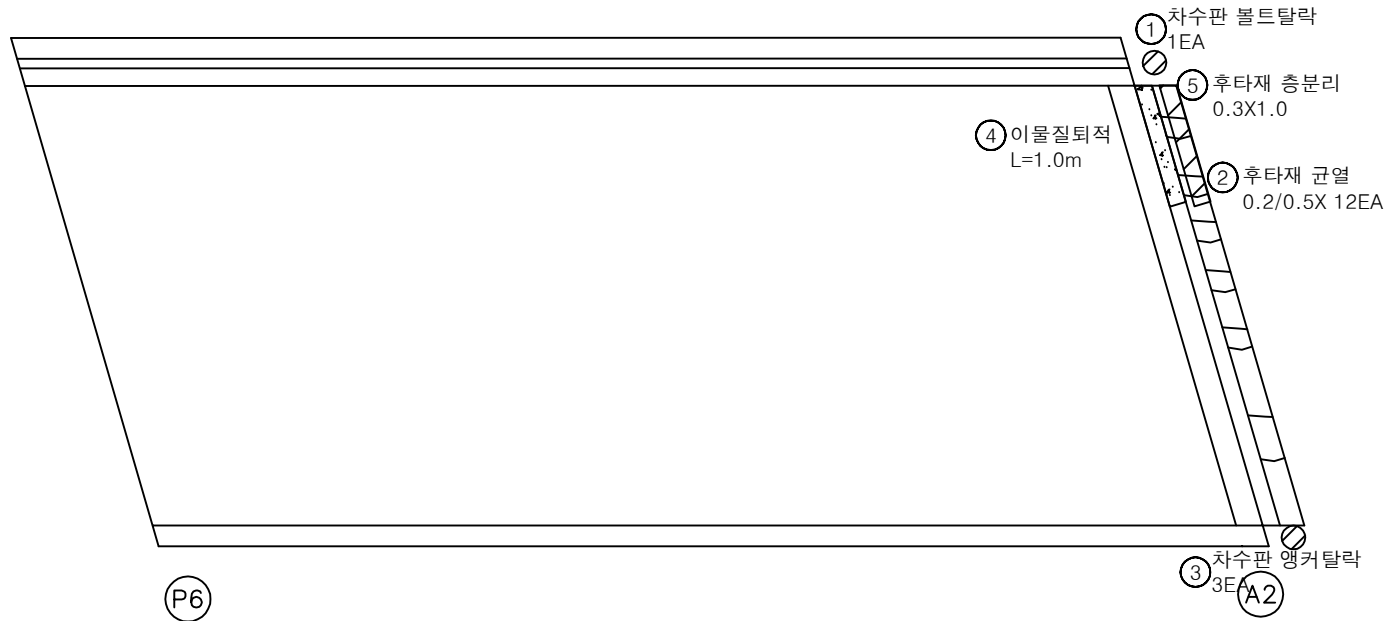


KEY PLAN

상주방향

영천방향

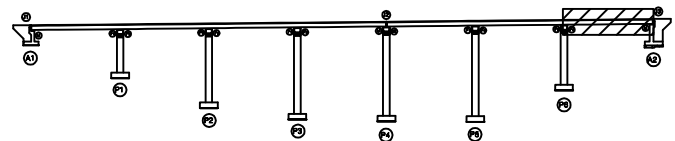

SECTION

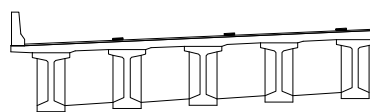

범례

	균열		망상균열		재료분리
	편치, 공동		박리, 파손		델 화
	누수, 체수		색 태		퇴적물
	철근노출		침 하		그늘음
	부식		좌굴, 변형		기타

발 주 처
상주영천고속도로(주)용역명
상주영천고속도로 2024~2025년 시설물 안전점검 용역
(2025년 상반기 정기안전점검)점검기관
(주)영성엔지니어링도면번호
07


ID : 오실교 바닥판하면 S1 (상주방향)

손상물량표

상주방향




영천방향

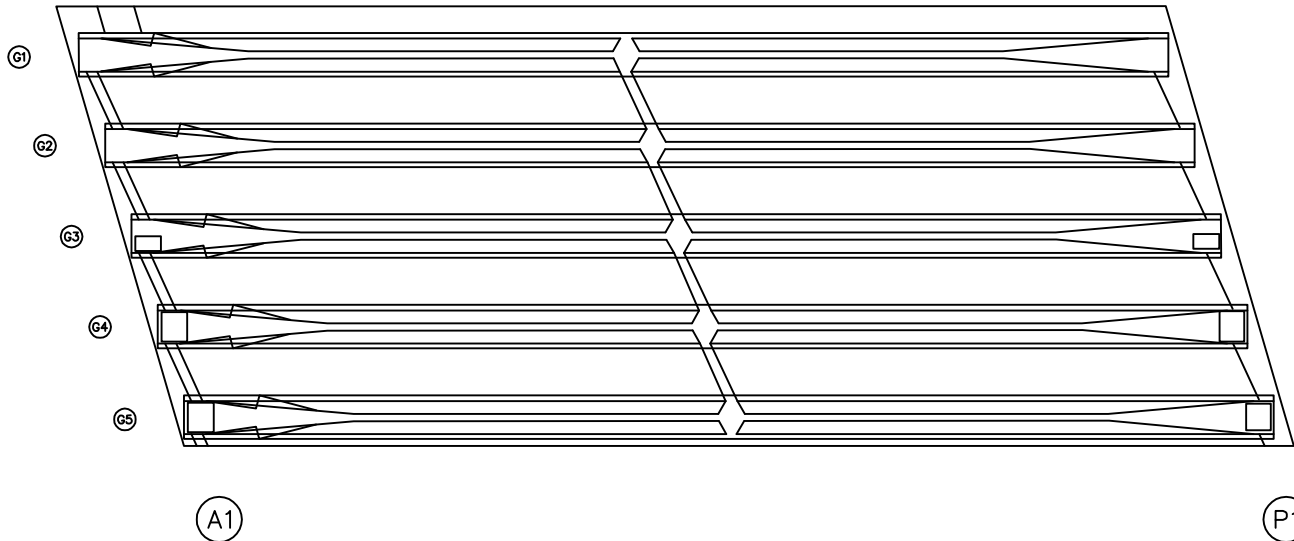


번호	구분	부재	손상내용	손상현황						비고
				폭 (mm)	길이 (m)	너비 (m)	물량	단위	개소	
1										
2										
KEY PLAN

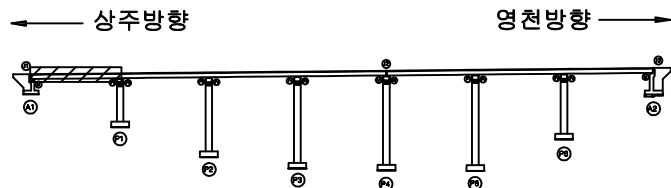

SECTION

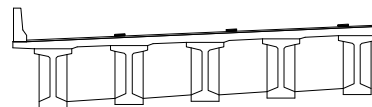

범례

균열	망상균열	재료분리	발주처
편치, 공동	박리, 파손	열화	상주영천고속도로(주)
누수, 체수	배태	퇴적물	용역명
철근노출	침하	그늘음	상주영천고속도로 2024-2025년 시설물 안전점검 용역 (2025년 상반기 정기안전점검)
부식	좌굴, 변형	기타	점검기관
			(주)영성엔지니어링
			도면번호
			08


ID : 오실교 바닥판하면 S2 (상주방향)

손상물량표

상주방향




영천방향

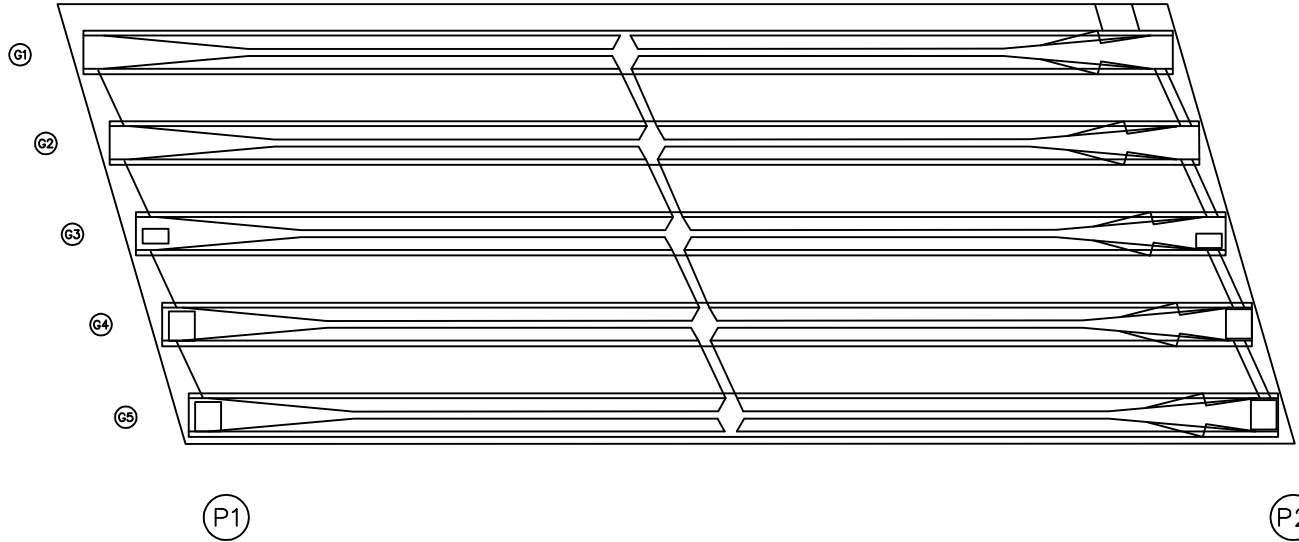


번호	구분	부재	손상내용	손상현황						비고
				폭 (mm)	길이 (m)	너비 (m)	물량	단위	개소	
1										
2										
KEY PLAN

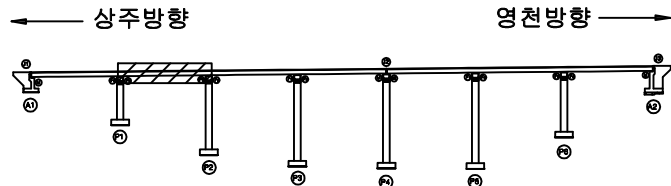

SECTION

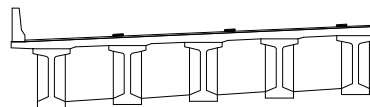

범례

	균열		망상균열		재료분리
	편치, 공동		박리, 파손		델 화
	누수, 체수		배태		포적물
	철근노출		침하		그을음
	부식		좌굴, 변형		기타

발 주 처
상주영천고속도로(주)

용역명
상주영천고속도로 2024-2025년 시설물 안전점검 용역
(2025년 상반기 정기안전점검)

점검기관
(주)영성엔지니어링

도면번호
09


ID : 오실교 바닥판하면 S3 (상주방향)

손상물량표

상주방향




영천방향

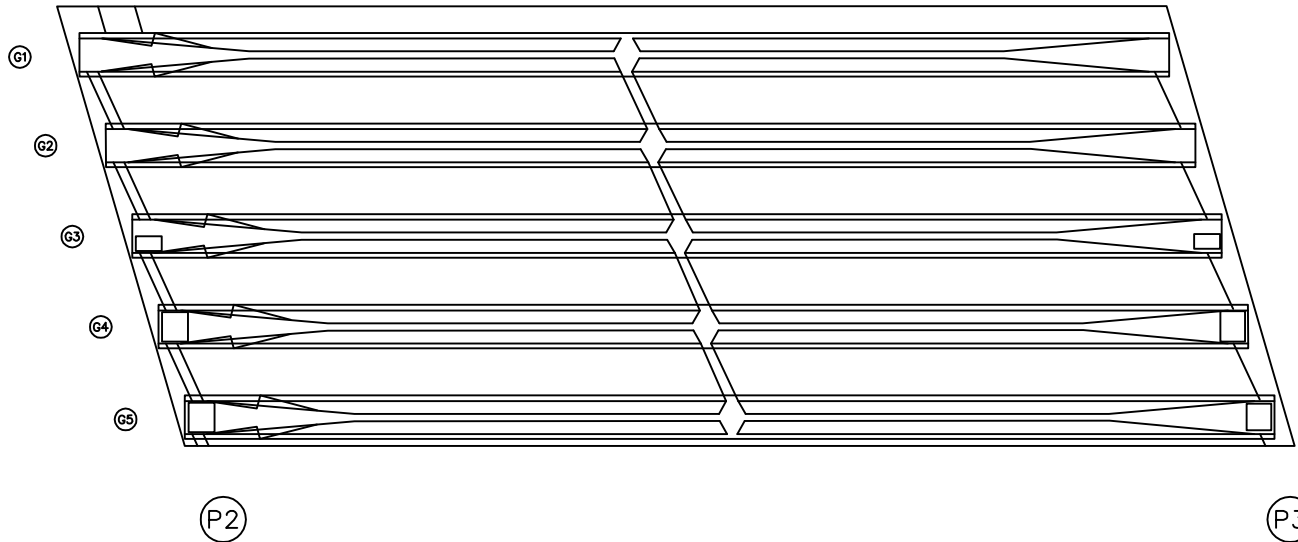


번호	구분	부재	손상내용	손상현황						비고
				폭 (mm)	길이 (m)	너비 (m)	물량	단위	개소	
1										
2										
KEY PLAN

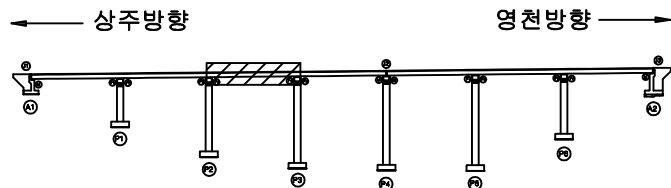

SECTION

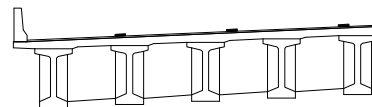

범례

콘크리트	방상균열	재료분리
균열, 공동	박리, 파손	열화
누수, 체수	부식	퇴적물
철근노출	침하	그늘음
부식	파괴, 변형	기타

발주처	상주영천고속도로(주)
용역명	상주영천고속도로 2024-2025년 시설물 안전점검 용역 (2025년 상반기 정기안전점검)
점검기관	(주)영성엔지니어링
도면번호	10


ID : 오실교 바닥판하면 S4 (상주방향)

손상물량표

상주방향




영천방향

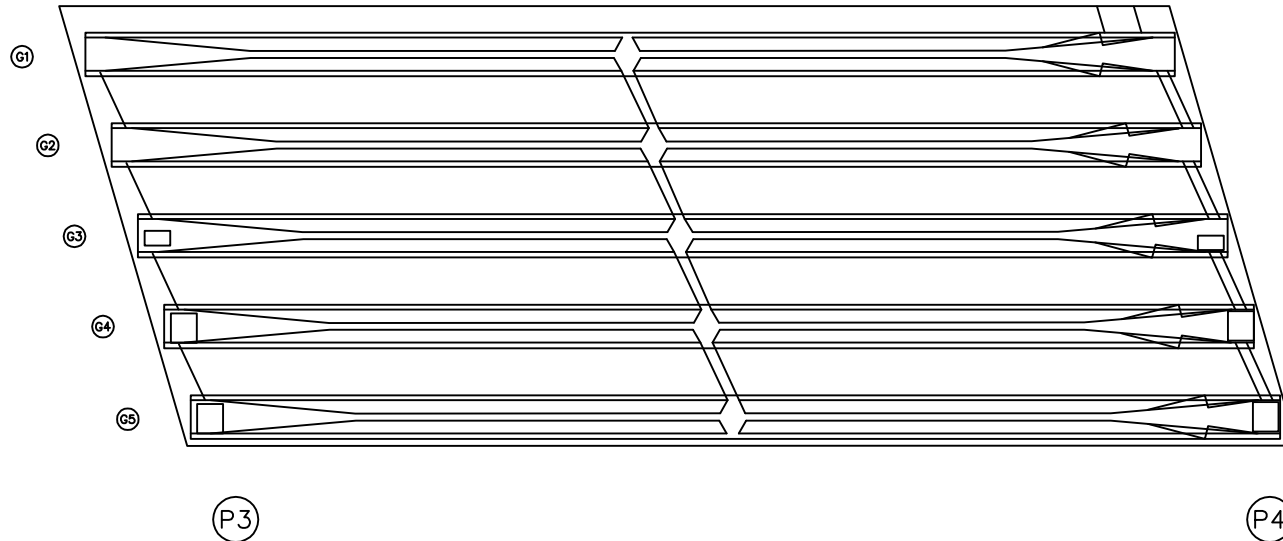


번호	구분	부재	손상내용	손상현황						비고
				폭 (mm)	길이 (m)	너비 (m)	물량	단위	개소	
1										
2										
KEY PLAN

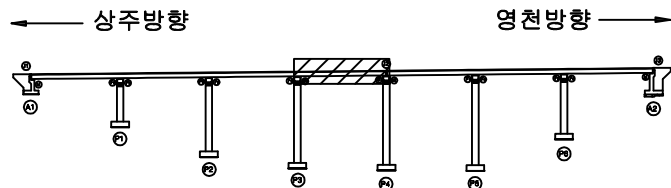

SECTION

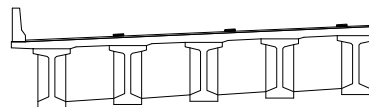

범례

균열	망상균열	재료분리
편치, 공동	박리, 파손	열화
누수, 체수	배태	퇴적물
철근노출	침하	그늘음
부식	부식, 박리	기타

발주처
상주영천고속도로(주)

용역명
상주영천고속도로 2024-2025년 시설물 안전점검 용역
(2025년 상반기 정기안전점검)

점검기관
(주)영성엔지니어링


도면번호

ID : 오실교 바닥판하면 S5 (상주방향)

상주방향




영천방향

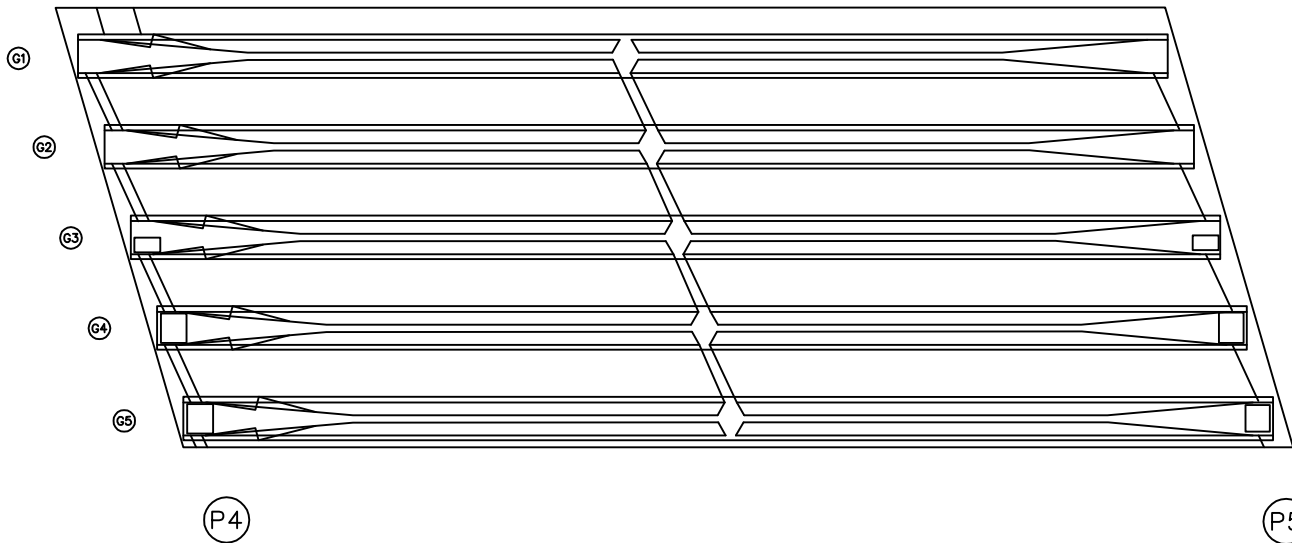


손상물량표

번호	구분	부재	손상내용	손상현황						비고
				폭 (mm)	길이 (m)	너비 (m)	물량	단위	개소	
1										
2										
KEY PLAN

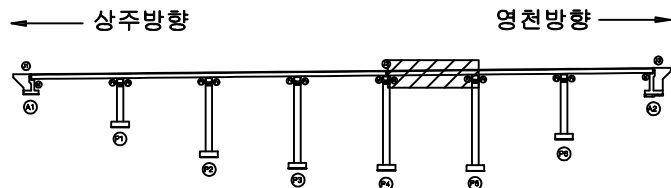

SECTION

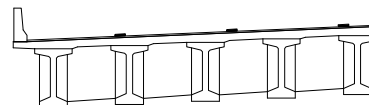

범례

콘크리트	방상근열	재료분리
균열, 공동	박리, 파손	열화
누수, 체수	배터	퇴적물
철근노출	침하	그늘음
부식	좌굴, 변형	기타

발주처	상주영천고속도로(주)
용역명	상주영천고속도로 2024-2025년 시설물 안전점검 용역 (2025년 상반기 정기안전점검)
점검기관	(주)영성엔지니어링
도면번호	12

ID : 오실교 바닥판하면 S6 (상주방향)

상주방향




영천방향




손상물량표


번호	구분	부재	손상내용	손상현황						비고
				폭 (mm)	길이 (m)	너비 (m)	물량	단위	개소	
1										
2										
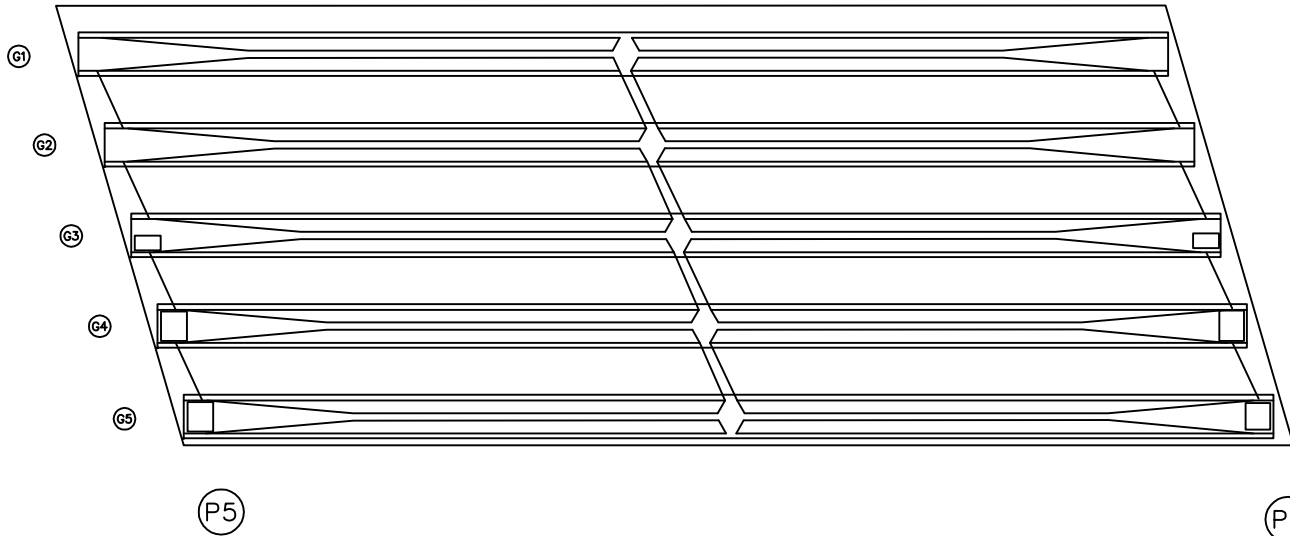

KEY PLAN

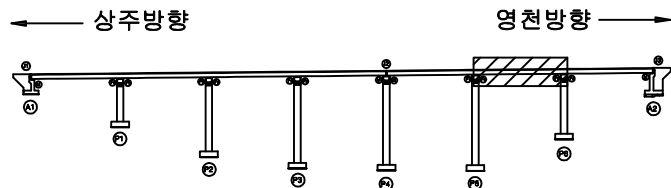

SECTION

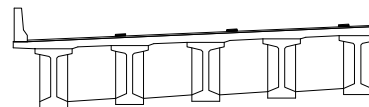

범례

			발주처 상주영천고속도로(주)
			용역명 상주영천고속도로 2024-2025년 시설물 안전점검 용역 (2025년 상반기 정기안전점검)
			점검기관 (주)영성엔지니어링
			도면번호 13



ID : 오실교 바닥판하면 S7 (상주방향)

손상물량표

상주방향




영천방향

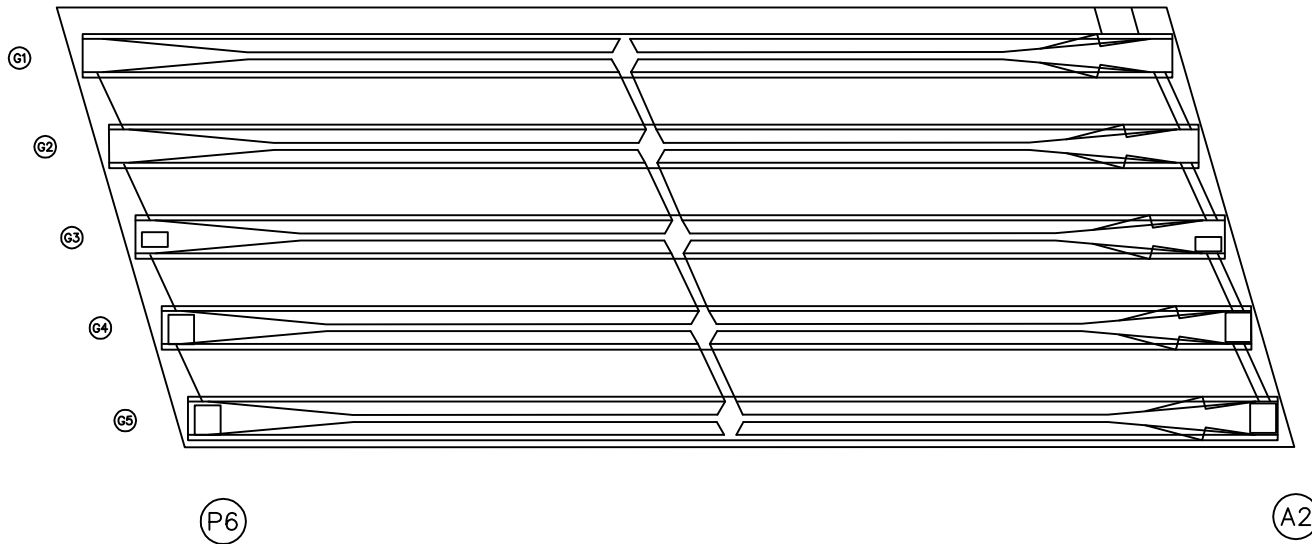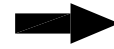


번호	구분	부재	손상내용	손상현황						비고
				폭 (mm)	길이 (m)	너비 (m)	물량	단위	개소	
1										
2										
KEY PLAN

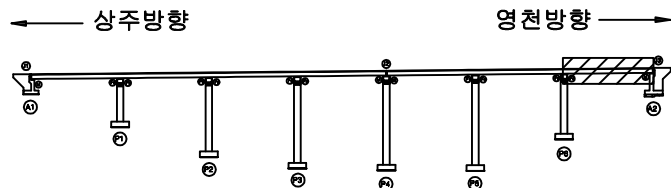

SECTION

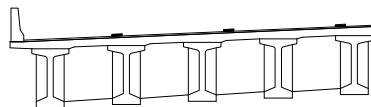


범례

콘크리트	방상근열	재료분리	발주처 상주영천고속도로(주)
편지, 공동	박리, 파손	열화	
누수, 체수	배터	퇴적물	용역명 상주영천고속도로 2024-2025년 시설물 안전점검 용역 (2025년 상반기 정기안전점검)
철근노출	침하	그늘음	
부식	좌굴, 변형	기타	점검기관 (주)영성엔지니어링
			도면번호 14

ID : 오실교 거더 S1 (G1~G5) (상주방향)

상주방향

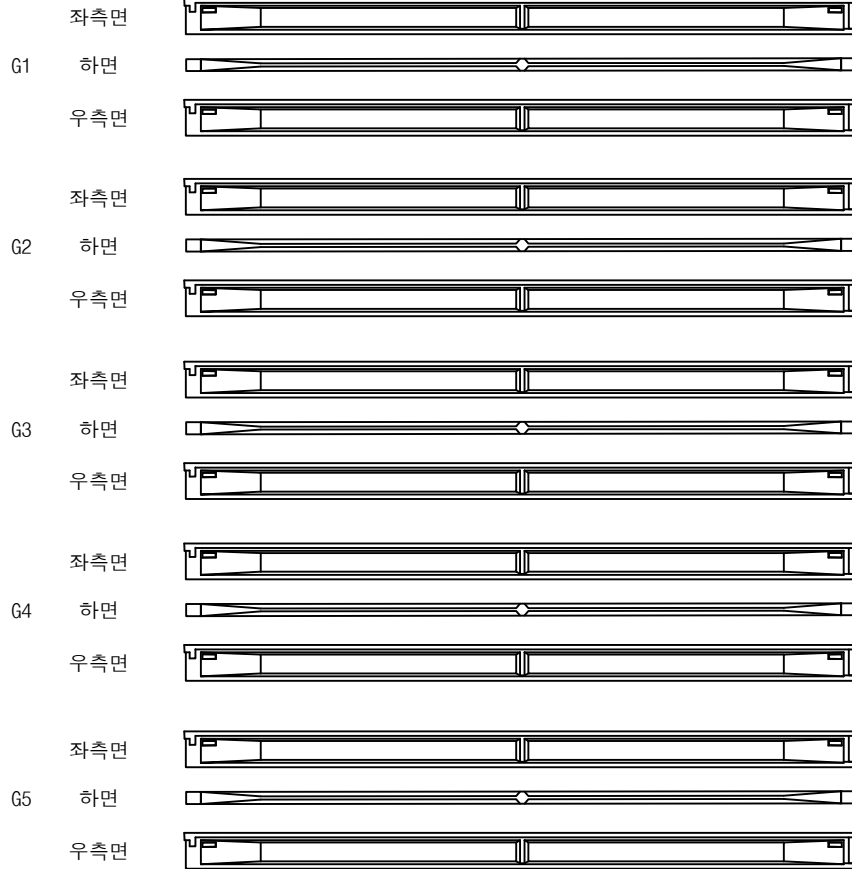

(A1)

(P1)


영천방향




손상물량표

번호	구분	부재	손상내용	손상현황						비고
				폭 (mm)	길이 (m)	너비 (m)	물량	단위	개소	
1										
2										
KEY PLAN

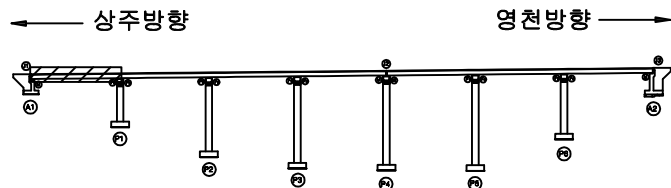

SECTION

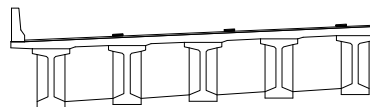


범례

콘크리트	방상근열	재료분리	발주처
균열, 공동	박리, 파손	열화	상주영천고속도로(주)
누수, 체수	부식	퇴적물	용역명
철근노출	침하	그늘음	상주영천고속도로 2024~2025년 시설물 안전점검 용역 (2025년 상반기 정기안전점검)
부식	파손, 변형	기타	점검기관
			(주)영성엔지니어링
			도면번호
			15

ID : 오실교 거더 S2 (G1~G5) (상주방향)

상주방향

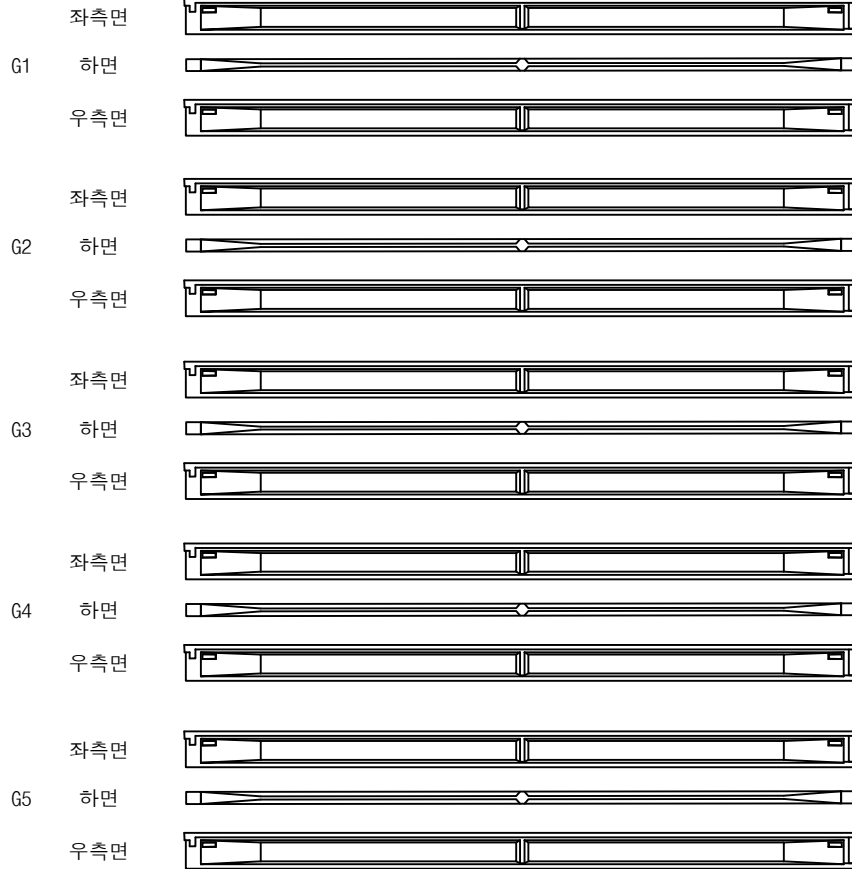

P1

P2


영천방향




손상물량표

번호	구분	부재	손상내용	손상현황						비고
				폭 (mm)	길이 (m)	너비 (m)	물량	단위	개소	
1										
2										
KEY PLAN

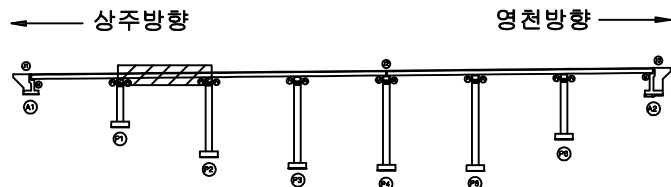

SECTION

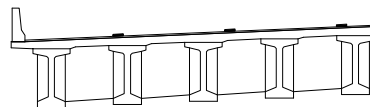


범례

콘크리트	방상근열	재료분리	발주처
편치, 공동	박리, 파손	열화	상주영천고속도로(주)
누수, 체수	배터	퇴적물	용역명
철근노출	침하	그늘음	상주영천고속도로 2024~2025년 시설물 안전점검 용역 (2025년 상반기 정기안전점검)
부식	좌굴, 변형	기타	점검기관
			(주)영성엔지니어링
			도면번호
			16

ID : 오실교 거더 S3 (G1~G5) (상주방향)

상주방향

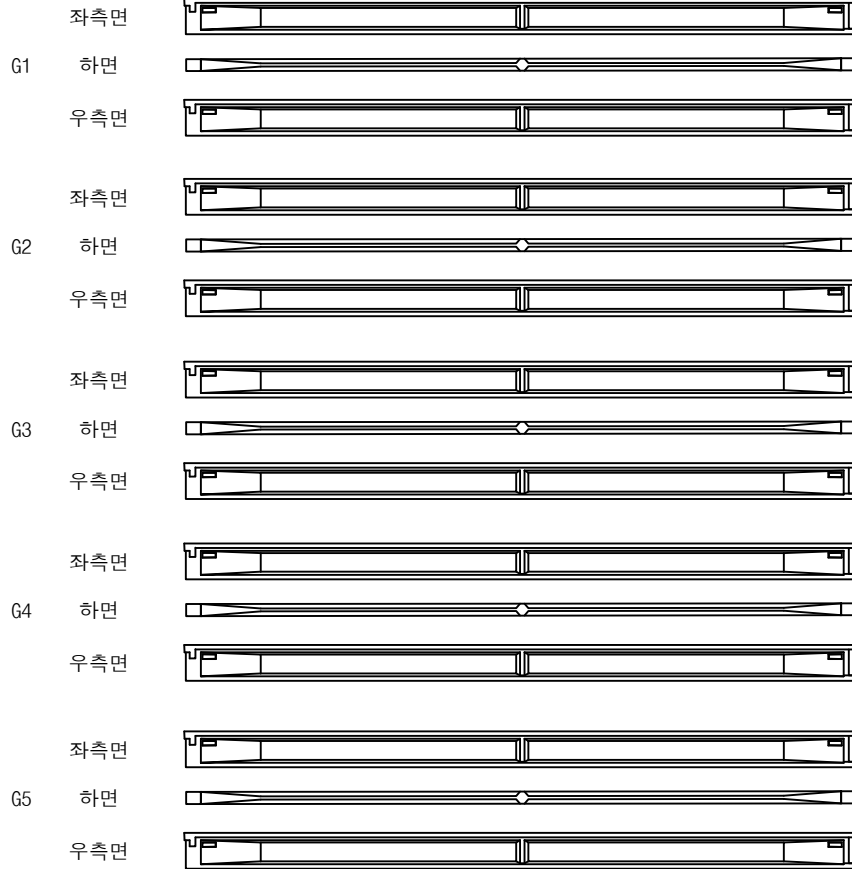

(P2)

(P3)


영천방향




손상물량표

번호	구분	부재	손상내용	손상현황						비고
				폭 (mm)	길이 (m)	너비 (m)	물량	단위	개소	
1										
2										
KEY PLAN

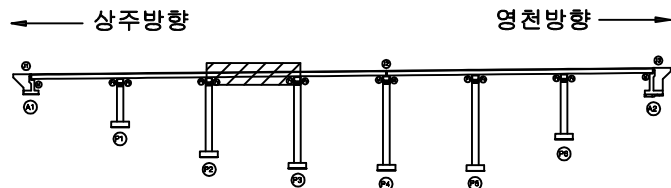

SECTION

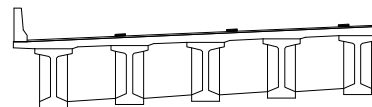


범례

콘크리트	방상근열	재료분리	발주처
균열, 공동	박리, 파손	열화	상주영천고속도로(주)
누수, 체수	배태	퇴적물	용역명
철근노출	침하	그늘음	상주영천고속도로 2024~2025년 시설물 안전점검 용역 (2025년 상반기 정기안전점검)
부식	좌굴, 변형	기타	점검기관
			(주)영성엔지니어링
			도면번호
			17

ID : 오실교 거더 S4 (G1~G5) (상주방향)

상주방향

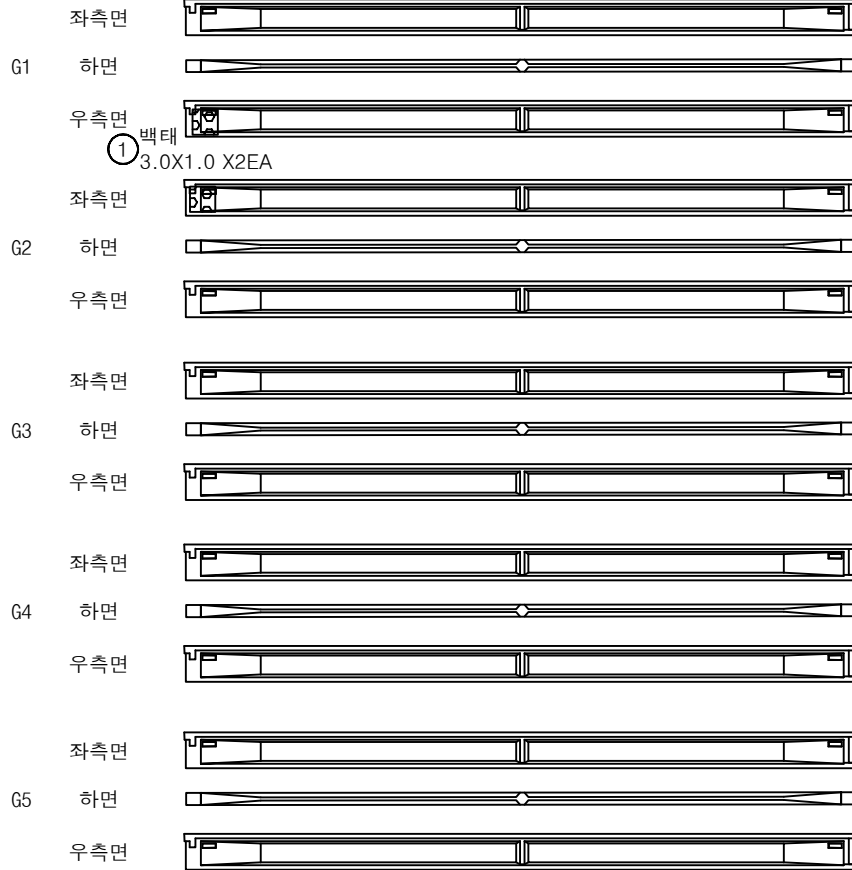

(P3)

(P4)


영천방향




손상물량표

번호	구분	부재	손상내용	손상현황						비고
				폭 (mm)	길이 (m)	너비 (m)	물량	단위	개소	
1	23하	거더	백태		3.0	1.0	6.00	m ²	2	
2										
3										
KEY PLAN

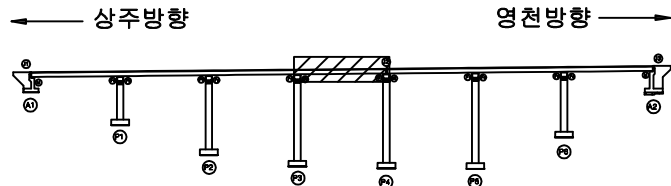

SECTION

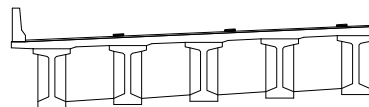


범례

균열	망상균열	재료분리	발주처
편치, 공동	박리, 파손	열화	상주영천고속도로(주)
누수, 체수	백태	퇴적물	용역명
철근노출	침하	그늘음	상주영천고속도로 2024~2025년 시설물 안전점검 용역 (2025년 상반기 정기안전점검)
부식	좌굴, 변형	기타	점검기관
			(주)영성엔지니어링
			도면번호
			18

ID : 오실교 거더 S5 (G1~G5) (상주방향)

상주방향

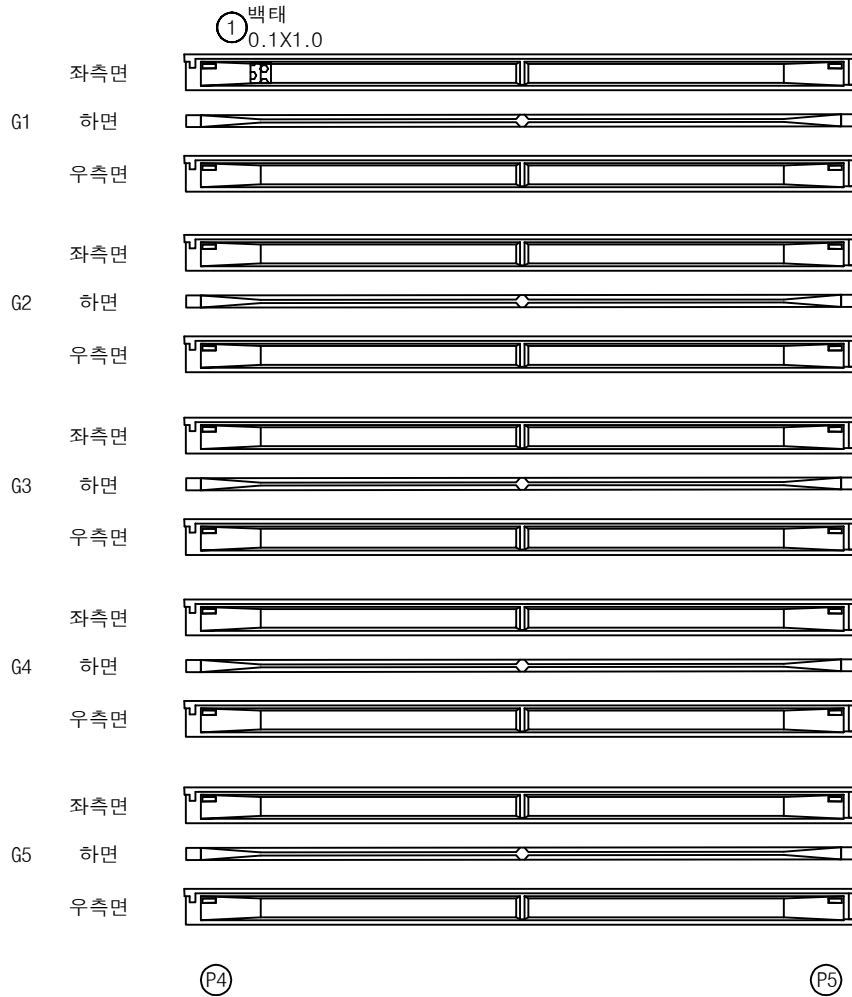


영천방향




손상물량표

번호	구분	부재	손상내용	손상현황						비고
				폭 (mm)	길이 (m)	너비 (m)	물량	단위	개소	
1	23하	거더	백태		0.1	1.0	0.10	m ²	1	
2										
3										
KEY PLAN

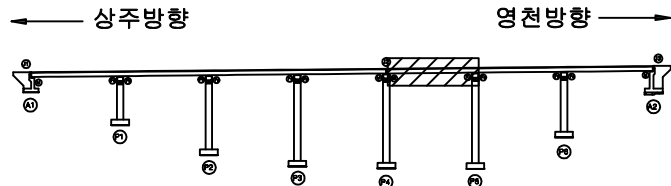

SECTION

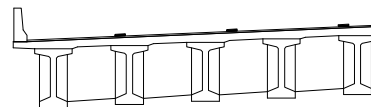


범례

균열	망상균열	재료분리	발주처
편치, 공동	박리, 파손	열화	상주영천고속도로(주)
누수, 체수	백태	퇴적물	용역명
철근노출	침하	그늘음	상주영천고속도로 2024~2025년 시설물 안전점검 용역 (2025년 상반기 정기안전점검)
부식	좌굴, 변형	기타	점검기관
			(주)영성엔지니어링
			도면번호
			19

ID : 오실교 거더 S6 (G1~G5) (상주방향)

상주방향

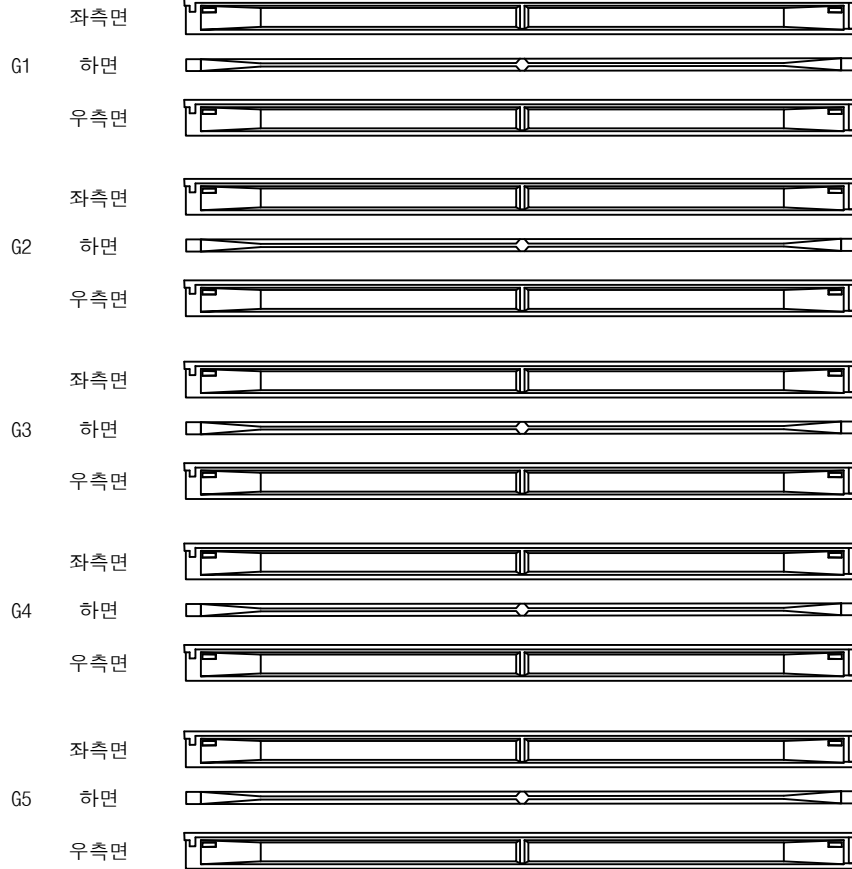

(P5)

(P6)


손상물량표

영천방향




번호	구분	부재	손상내용	손상현황						비고
				폭 (mm)	길이 (m)	너비 (m)	물량	단위	개소	
1										
2										
KEY PLAN

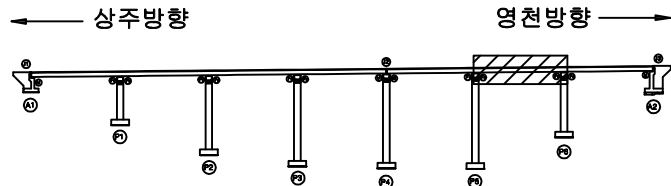

SECTION

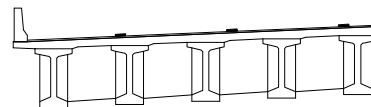

범례

콘크리트	방상근열	재료분리	발주처
균열, 공동	박리, 파손	열화	상주영천고속도로(주)
누수, 체수	배태	퇴적물	용역명
철근노출	침하	그늘음	상주영천고속도로 2024~2025년 시설물 안전점검 용역 (2025년 상반기 정기안전점검)
부식	좌굴, 변형	기타	점검기관
			(주)영성엔지니어링
			도면번호
			20

ID : 오실교 거더 S7 (G1~G5) (상주방향)

손상물량표

상주방향



① 거더박리 6.0X1.0



(P6)


(A2)

영천방향




번호	구분	부재	손상내용	손상현황						비고
				폭 (mm)	길이 (m)	너비 (m)	수량	단위	개소	
1	19하	거더	박리		6.0	1.0	6.00	m ²	1	
2										
3										
KEY PLAN

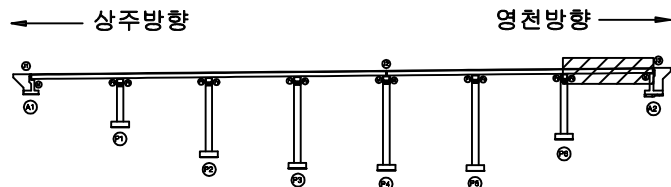

SECTION

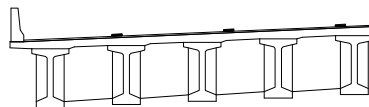

범례

콘크리트	방상근열	재료분리	발주처 상주영천고속도로(주)
균열, 공동	박리, 파손	열화	
누수, 체수	스케일	퇴적물	용역명 상주영천고속도로 2024~2025년 시설물 안전점검 용역 (2025년 상반기 정기안전점검)
철근노출	침하	그늘음	
부식	부식, 녹	기타	점검기관 (주)영성엔지니어링
			도면번호 21


ID : 오실교 가로보 S1~S3 (상주방향)

상주 방향



영천 방향

손상물량표

번호	구분	부재	손상내용	손상현황						비고
				폭 (mm)	길이 (m)	너비 (m)	물량	단위	개소	
1	23하	가로보	파손		0.1	0.2	0.02	m ²	1	
2										
3										
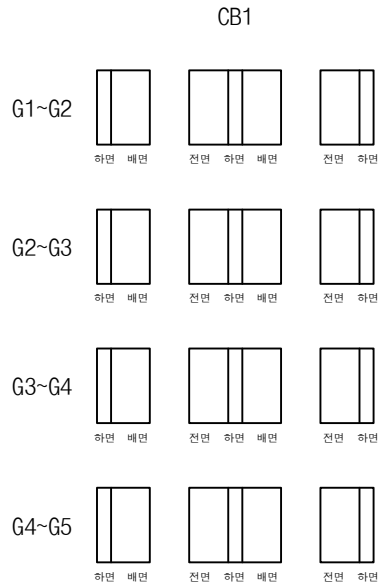

① 파손
0.1X0.2

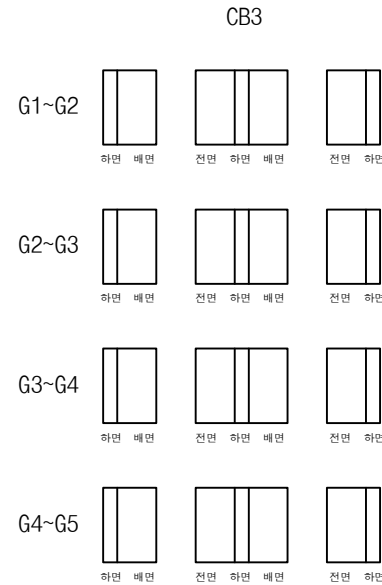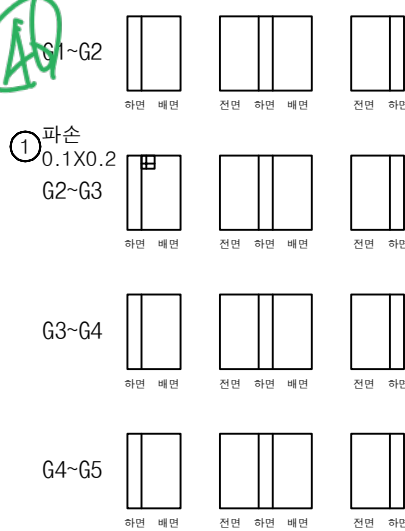

A1

P1


P1

P2


P2

P3

KEY PLAN

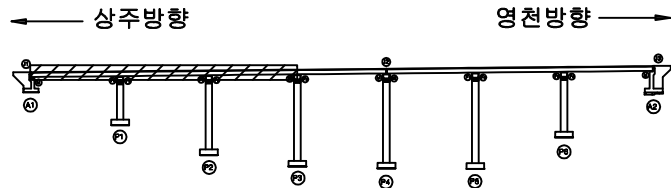

SECTION

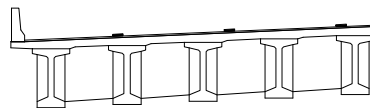

범례

균열	망상균열	재료분리	발주처
편치, 공동	박리, 파손	열화	상주영천고속도로(주)
누수, 체수	배태	퇴적물	용역명
철근노출	침하	그늘음	상주영천고속도로 2024~2025년 시설물 안전점검 용역 (2025년 상반기 정기안전점검)
부식	좌굴, 변형	기타	점검기관
			(주)영성엔지니어링
			도면번호
			22

ID : 오실교 가로보 S4~S5 (상주방향)

상주 방향



영천 방향



CB4

G1~G2



하면 배면



전면 하면 배면




전면 하면

G2~G3



하면 배면

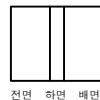

전면 하면 배면



전면 하면

G3~G4



하면 배면



전면 하면 배면



전면 하면

G4~G5



하면 배면



전면 하면 배면



전면 하면

① 가로보 재료분리 및 철근노출
0.3X0.3X 2EA

P3

P4

P4

P5

CB5

G1~G2



하면 배면



전면 하면 배면



전면 하면

G2~G3



하면 배면



전면 하면 배면



전면 하면

G3~G4



하면 배면



전면 하면 배면




전면 하면

G4~G5



하면 배면

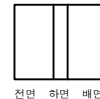

전면 하면 배면




전면 하면


손상 물량 표

번호	구분	부재	손상내용	손상현황						비고
				폭 (mm)	길이 (m)	너비 (m)	물량	단위	개소	
1	19하	가로보	재료분리 및 철근노출		0.3	0.3	0.18	m ²	2	23하 보수
2										
3										
KEY PLAN

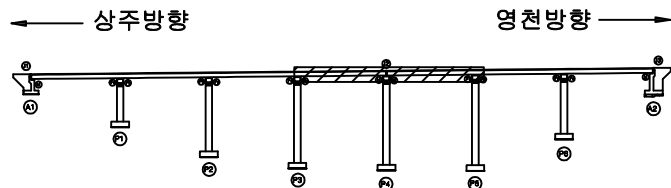

SECTION

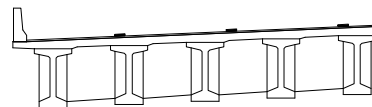

범례

콘크리트	방상균열	재료분리	발주처 상주영천고속도로(주)
균열, 공동	박리, 파손	열화	
누수, 체수	침하	퇴적물	용역명 상주영천고속도로 2024~2025년 시설물 안전점검 용역 (2025년 상반기 정기안전점검)
철근노출	부식	그을음	
파손, 변형	기타		점검기관 (주)영성엔지니어링
			도면번호 23

손상물량표

번호	구분	부재	손상내용	손상현황						비고
				폭 (mm)	길이 (m)	너비 (m)	수량	단위	개소	
1	19하	가로보	재료분리		2.0	1.0	4.00	m ²	2	
2	23하	가로보	재료분리		0.5	0.3	0.15	m ²	1	
3										
4										
상주 방향




영천 방향




CB6


G1~G2

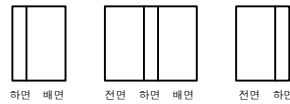


G2~G3

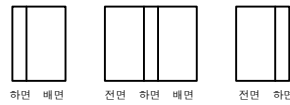

G3~G4

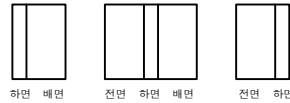

G4~G5

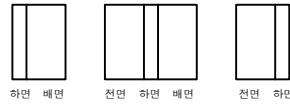


P5

P6

CB7

G1~G2

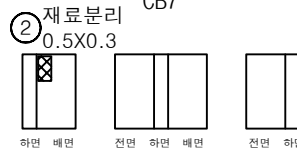

G2~G3



G3~G4




G4~G5




P6

A2

KEY PLAN

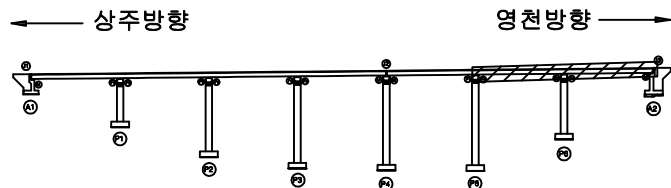

SECTION

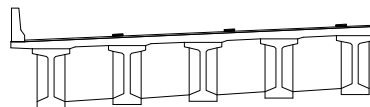


범례

콘크리트	방상균열	재료분리	발주처
균열, 공동	박리, 파손	열화	상주영천고속도로(주)
누수, 체수	부식	퇴적물	용역명
철근노출	침하	그을음	상주영천고속도로 2024~2025년 시설물 안전점검 용역 (2025년 상반기 정기안전점검)
부식	파굴, 변형	기타	점검기관
			(주)영성엔지니어링
			도면번호
			24

ID : 오실교 교대 A1 (상주방향)

손상물량표


번호	구분	부재	손상내용	손상현황						비고
				폭 (mm)	길이 (m)	너비 (m)	물량	단위	개소	
1	19하	교대	폐콘크리트 퇴적		5.0	1.0	5.00	m ³	1	
2	19하	교량받침	받침콘크리트 재료분리		0.5	0.2	0.60	m ³	6	
3	19하	교대	실란트 미시공		2.0		2.00	m	1	
4	19하	교대	실란트 파손		6.0		6.00	m	1	
5										
6										
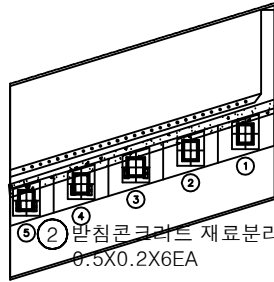


평면도

③ 실란트미시공
L=2.0m

④ 실란트 파손
L=6.0m

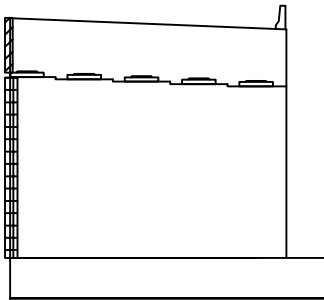


정면

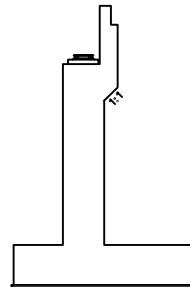


날개벽

KEY PLAN

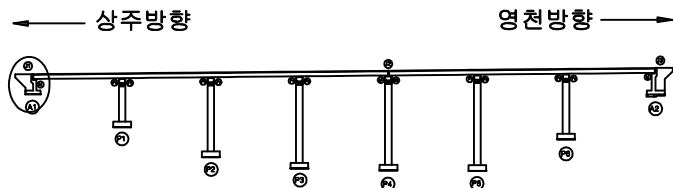

SECTION

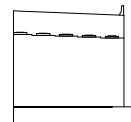


범례


균열	망상균열	재료분리	발주처
편치, 공동	박리, 파손	열화	상주영천고속도로(주)
누수, 체수	배태	퇴적물	용역명
철근노출	침하	그늘음	상주영천고속도로 2024~2025년 시설물 안전점검 용역 (2025년 상반기 정기안전점검)
부식	좌굴, 변형	기타	점검기관
			(주)영성엔지니어링
			도면번호
			25

손 상 물 량 표


번호	구분	부재	손상내용	손상현황						비 고
				폭 (mm)	길이 (m)	너비 (m)	물량	단위	개소	
1	21하	교량받침	plate 부식				1.00	EA	1	
2										
3										
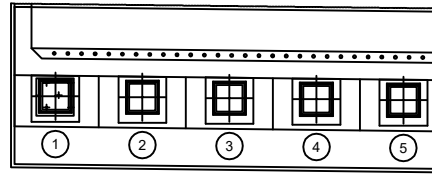① plate 부식
1EA

평면도

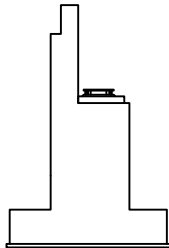


날개벽

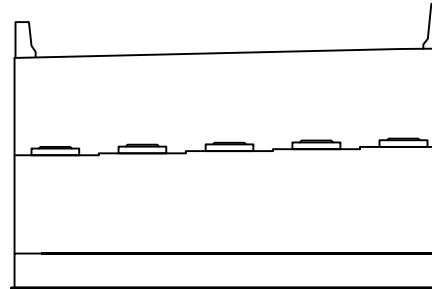


정면

KEY PLAN

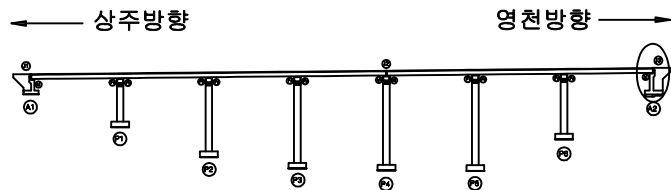


SECTION

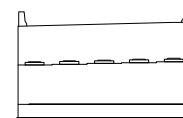


범례

균열	망상균열	재료분리	발주처
편치, 공동	박리, 파손	열화	상주영천고속도로(주)
누수, 체수	배태	퇴적물	용역명
철근노출	침하	그늘음	상주영천고속도로 2024~2025년 시설물 안전점검 용역 (2025년 상반기 정기안전점검)
부식	좌굴, 변형	기타	점검기관
			(주)영성엔지니어링
			도면번호
			26


ID : 오실교 교각 P1 (상주방향)

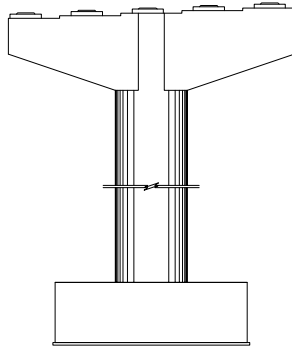


정면

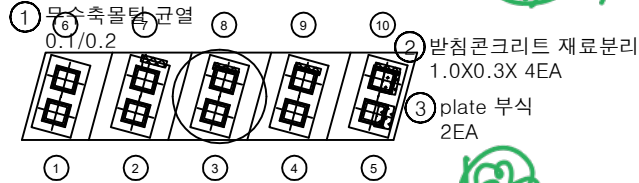


평면도

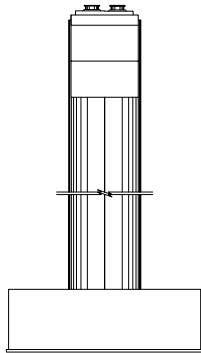

좌측면

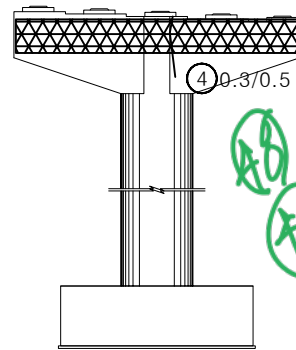

배면

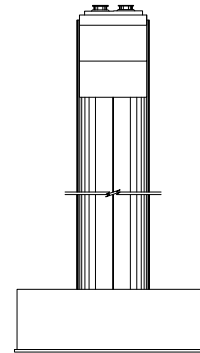


우측면


손상물량표

번호	구분	부재	손상내용	손상현황						비고
				폭 (mm)	길이 (m)	너비 (m)	물량	단위	개소	
1	19하	교량받침	무수축물량 균열	0.1	0.2		0.20	m	1	
2	19하	교량받침	받침콘크리트 재료분리		1.0	0.3	1.20	m³	4	
3	19하	교량받침	plate 부식				2.00	EA	2	
4	19하	교각	균열(0.3mm이상)	0.3	0.5		0.50	m	1	
5	19하	교각	망상균열	0.2	10.0	1.5	15.00	m³	1	
6										
7										
KEY PLAN

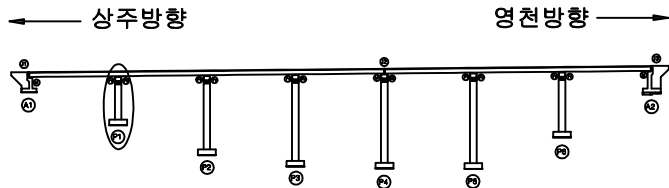

SECTION

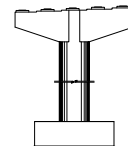

범례


균열	망상균열	재료분리
편치, 공동	박리, 파손	열화
누수, 체수	배태	퇴적물
철근노출	침하	그늘음
부식	좌굴, 변형	기타

발주처
상주영천고속도로(주)
용역명
상주영천고속도로 2024-2025년 시설물 안전점검 용역
(2025년 상반기 정기안전점검)
점검기관
(주)영성엔지니어링
도면번호


ID : 오실교 교각 P2 (상주방향)

손상물량표


번호	구분	부재	손상내용	손상현황						비고
				폭 (mm)	길이 (m)	너비 (m)	수량	단위	개소	
1	19하	교량받침	무수축물탈 균열	0.1	0.2		0.20	m	1	
2	19하	교량받침	무수축물탈 균열	0.1	0.2		0.20	m	1	
3	19하	교량받침	plate 부식				2.00	EA	2	
4	19하	교각	균열(0.3mm미만)	0.2	2.0		2.00	m	1	
5	19하	교각	균열(0.3mm미만)	0.2	6.0		6.00	m	1	
6	19하	교각	균열(0.3mm미만)	0.2	3.0		3.00	m	1	
7	19하	교각	균열(0.3mm미만)	0.1	1.0		1.00	m	1	
8	19하	교각	백태		0.5	0.5	0.25	m²	1	
9	19하	교각	백태		1.5	0.2	0.30	m²	1	
10	19하	교각	백태		0.3	0.3	0.09	m²	1	
11										
12										
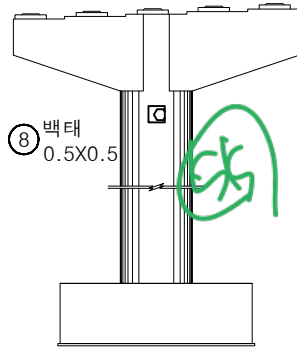

정면

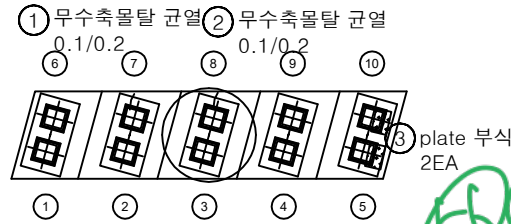


평면도

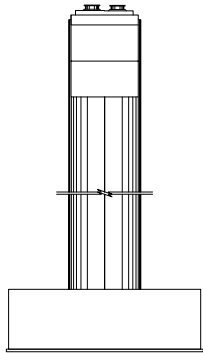


좌측면

⑥ 0.2/3.0

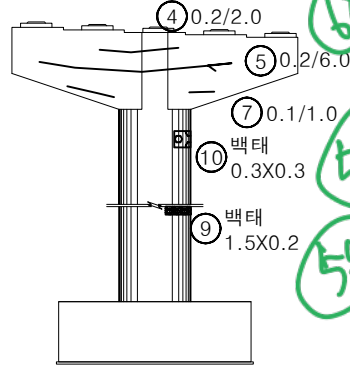


배면

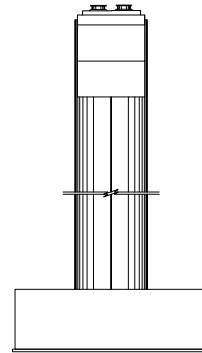


우측면

KEY PLAN

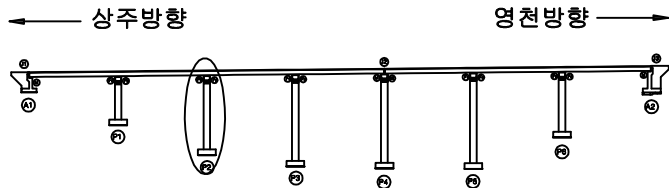

SECTION

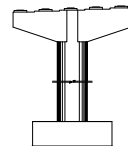


범례


균열	망상균열	재료분리	발주처
편치, 공동	박리, 파손	열화	상주영천고속도로(주)
누수, 체수	백태	퇴적물	용역명
철근노출	침하	그늘음	상주영천고속도로 2024-2025년 시설물 안전점검 용역 (2025년 상반기 정기안전점검)
부식	좌굴, 변형	기타	점검기관
			(주)영성엔지니어링
			도면번호
			28

손상물량표


번호	구분	부재	손상내용	손상현황						비고
				폭 (mm)	길이 (m)	너비 (m)	물량	단위	개소	
1	19하	교량받침	받침콘크리트 재료분리		0.2	0.1	0.02	m ²	1	
2	19하	교량받침	plate 부식				2.00	EA	2	
3	19하	교각	표면박리		5.0	1.0	5.00	m ²	1	
4										
5										
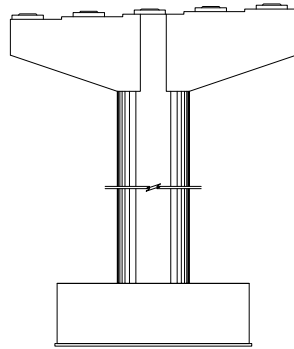


정면

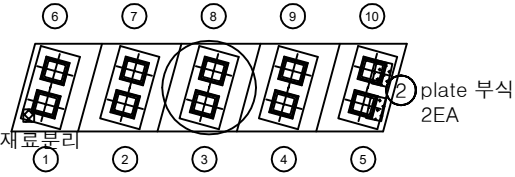


평면도

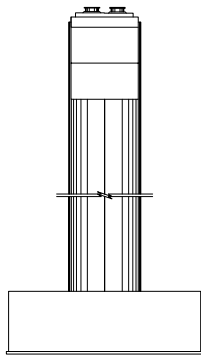

좌측면

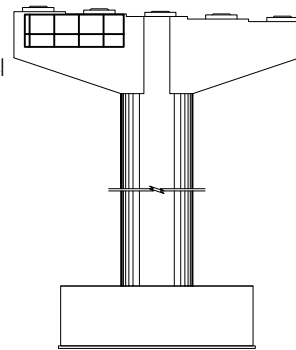
③ 표면박리
5.0X1.0

배면

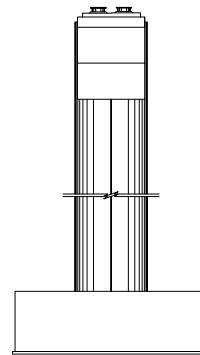


우측면

KEY PLAN

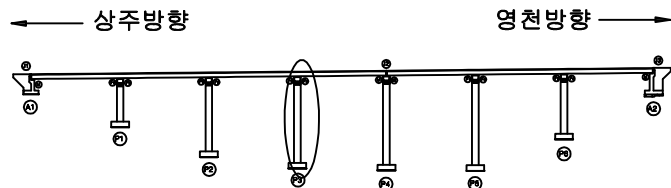

SECTION

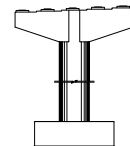


범례


콘크리트	방상균열	재료분리	발주처 상주영천고속도로(주)
균열, 공동	박리, 파손	열화	
누수, 체수	스케일	퇴적물	용역명 상주영천고속도로 2024-2025년 시설물 안전점검 용역 (2025년 상반기 정기안전점검)
철근노출	침하	그늘음	
부식	파괴, 변형	기타	점검기관 (주)영성엔지니어링
			도면번호 29

손 상 물 량 표


번호	구분	부재	손상내용	손상현황						비 고
				폭 (mm)	길이 (m)	너비 (m)	수량	단위	개소	
1	19하	교량받침	무수축물탈 균열	0.1	0.2		0.20	m	1	
2	19하	교량받침	무수축물탈 균열	0.1	0.2		0.40	m	2	
3	19하	교량받침	무수축물탈 균열	0.1	0.2		0.20	m	1	
4	19하	교량받침	plate 부식				2.00	EA	2	
5	19하	교각	균열(0.3mm미만)	0.2	1.5		4.50	m	3	
6	19하	교각	망상균열	0.2	10.0	1.5	15.00	m ²	1	
7										
8										
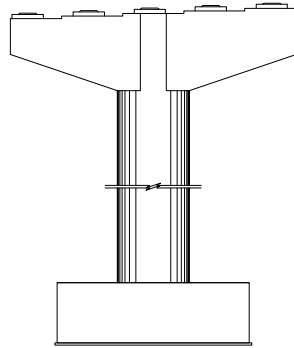


정면

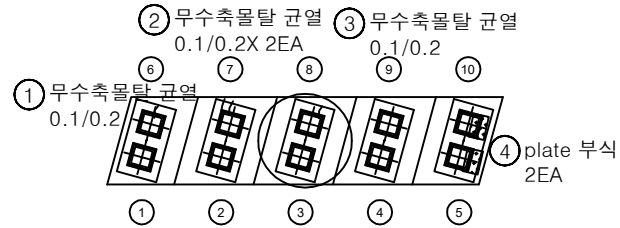


평면도

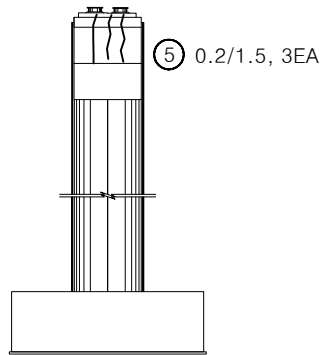

좌측면

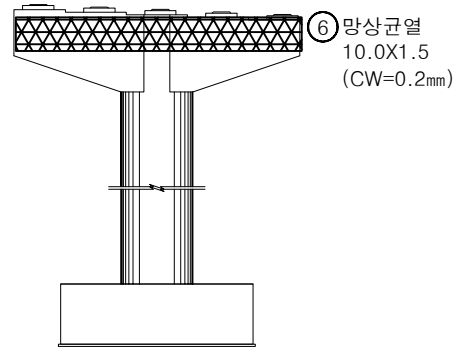


배면

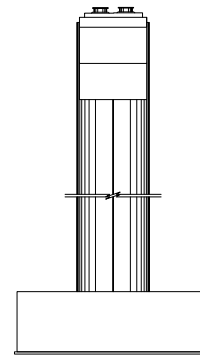


우측면

KEY PLAN

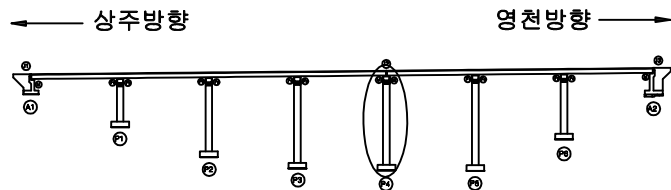

SECTION

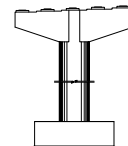


범례


균열	망상균열	재료분리	발 주 처 상주영천고속도로(주)

손상물량표


번호	구분	부재	손상내용	손상현황						비고
				폭 (mm)	길이 (m)	너비 (m)	수량	단위	개소	
1	19하	교량받침	plate 부식				2.00	EA	2	
2	19하	교각	표면박리		2.5	1.0	5.00	m ²	2	
3										
4										
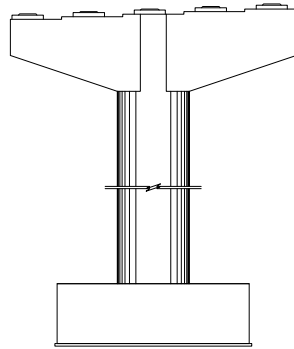


정면

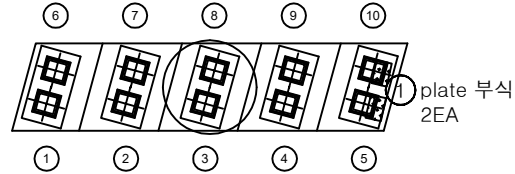


평면도

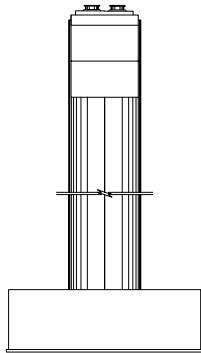

좌측면

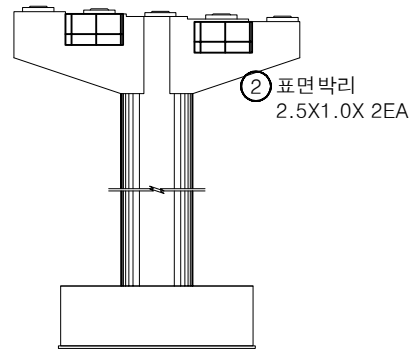


배면

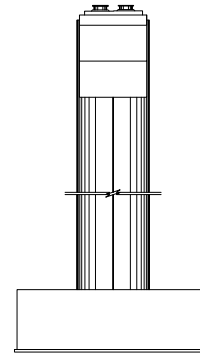


우측면

KEY PLAN

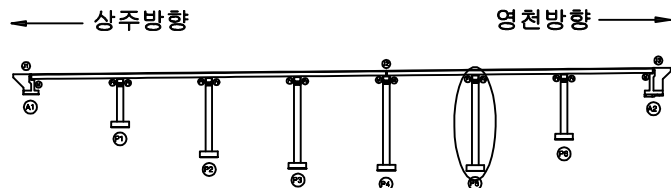

SECTION

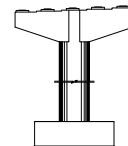


범례


콘크리트	방상균열	재료분리	발주처 상주영천고속도로(주)
균열, 공동	박리, 파손	열화	
누수, 체수	스케일	부식	용역명 상주영천고속도로 2024-2025년 시설물 안전점검 용역 (2025년 상반기 정기안전점검)
철근노출	침하	파괴물	
부식	파괴, 변형	그을음	점검기관 (주)영성엔지니어링
		기타	도면번호 31

손상물량표


번호	구분	부재	손상내용	손상현황						비고
				폭 (mm)	길이 (m)	너비 (m)	수량	단위	개소	
1	19하	교각	균열(0.3mm이상)	0.3	4.0		12.00	m	3	
2	19하	교각	균열(0.3mm이상)	0.3	5.0		5.00	m	1	
3	19하	교각	박락		0.5	0.3	0.15	m ²	1	
4	19하	교각	망상균열	0.2	3.0	1.5	4.50	m ²	1	
5										
6										
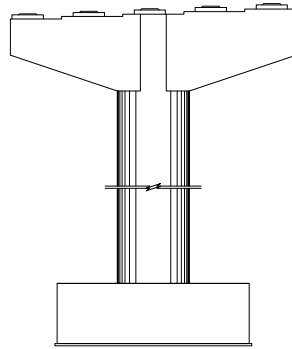


정면

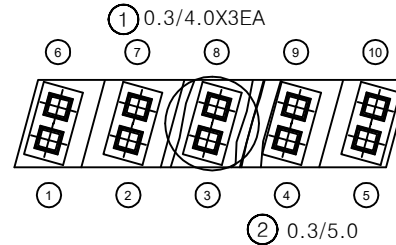


평면도

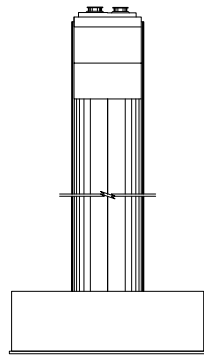

좌측면

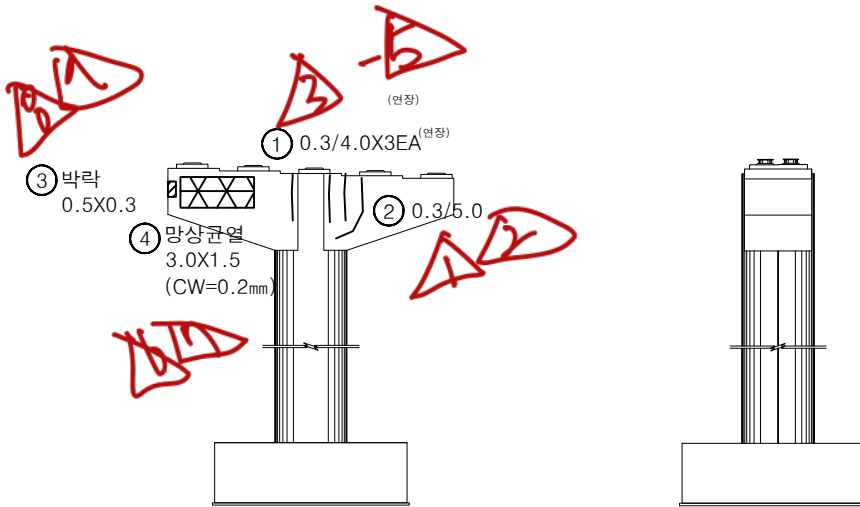


배면

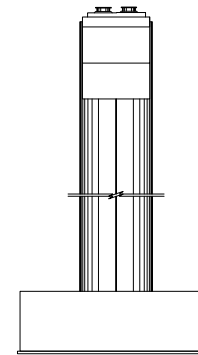


우측면

KEY PLAN

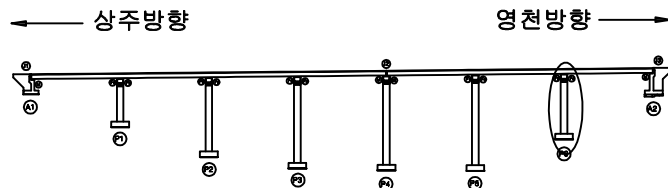

SECTION

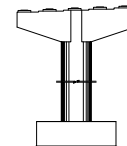

범례

균열	망상균열	재료분리	발주처
편치, 공동	박리, 파손	열화	상주영천고속도로(주)
누수, 체수	배태	퇴적물	용역명
철근노출	침하	그늘음	상주영천고속도로 2024-2025년 시설물 안전점검 용역 (2025년 상반기 정기안전점검)
부식	좌굴, 변형	기타	점검기관
			(주)영성엔지니어링
			도면번호
			32


영 천 방 향

ID : 오실교 교면포장 S1 (영천방향)

손상물량표


상주방향

영천방향

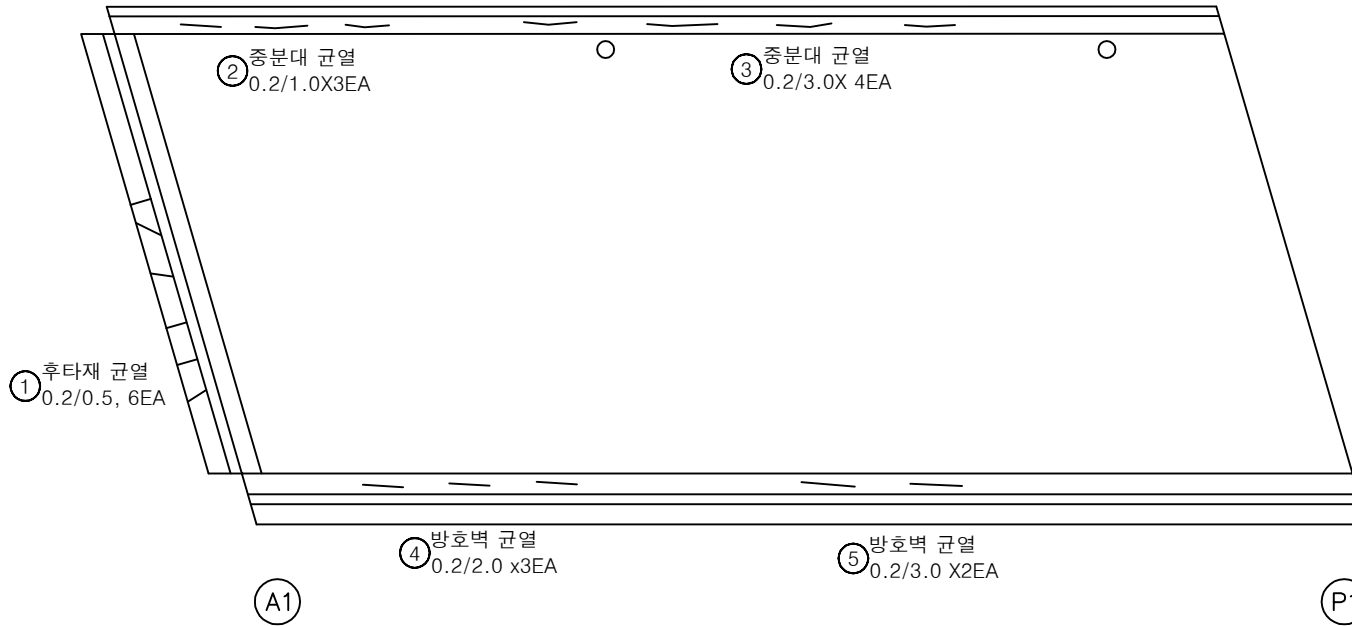


번호	구분	부재	손상내용	손상현황						비고
				폭 (mm)	길이 (m)	너비 (m)	수량	단위	개소	
1	19하	신축이음	후타재 균열	0.2	0.5		3.00	m	6	
2	19하	중분대	중분대 균열	0.2	1.0		3.00	m	3	21'하 보수
3	19하	중분대	중분대 균열	0.2	3.0		12.00	m	4	21'하 보수
4	21하	방호벽	방호벽 균열	0.2	2.0		6.00	m	3	
5	21하	방호벽	방호벽 균열	0.2	3.0		6.00	m	2	
6										
7										
KEY PLAN

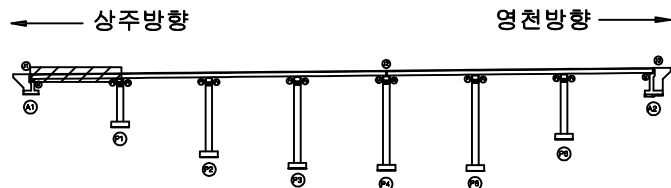

SECTION

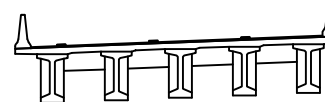

범례

균열	망상균열	재료분리	발주처
편치, 공동	박리, 파손	열화	상주영천고속도로(주)
누수, 체수	배태	퇴적물	용역명
철근노출	침하	그늘음	상주영천고속도로 2024~2025년 시설물 안전점검 용역 (2025년 상반기 정기안전점검)
부식	좌굴, 변형	기타	점검기관
			(주)영성엔지니어링
			도면번호
			01


손상물량표

번호	구분	부재	손상내용	손상현황						비고
				폭 (mm)	길이 (m)	너비 (m)	물량	단위	개소	
1	21하	중분대	중분대 균열	0.2	1.0		3.00	m	3	
2										
3										
상주방향




영천방향

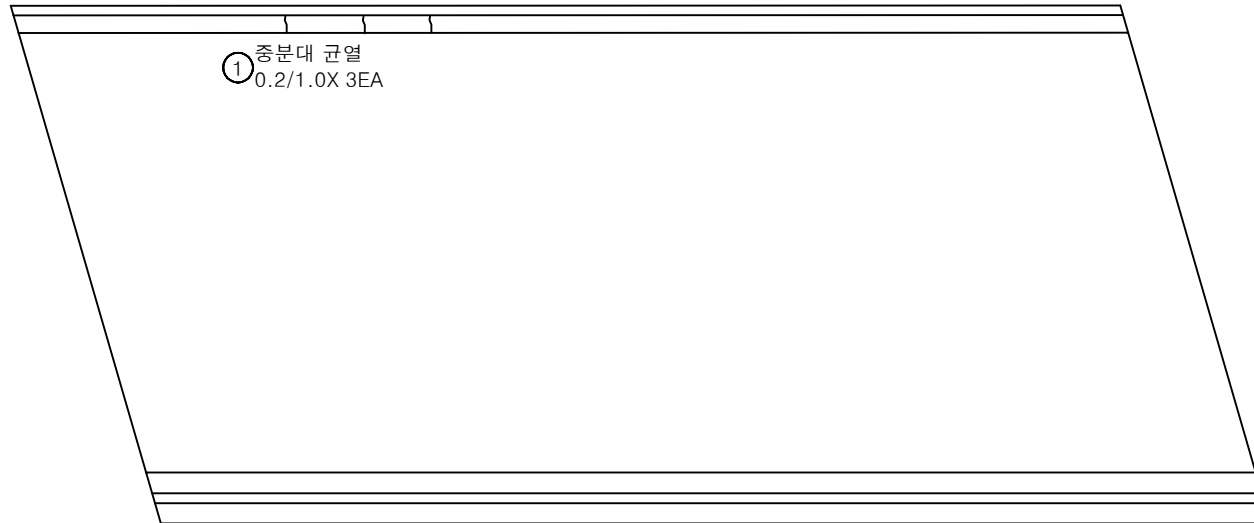


P1

P2

KEY PLAN

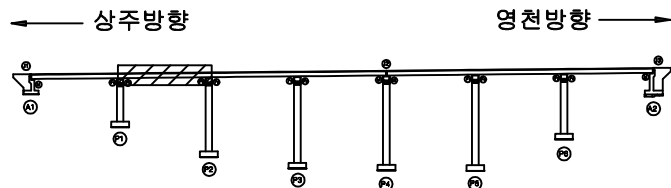

SECTION

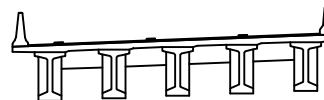

범례

균열	망상균열	재료분리	발주처 상주영천고속도로(주)
편치, 공동	박리, 파손	열화	용역명 상주영천고속도로 2024-2025년 시설물 안전점검 용역 (2025년 상반기 정기안전점검)
누수, 체수	침하	퇴적물	점검기관 (주)영성엔지니어링
부식	좌굴, 변형	기타	도면번호 02


손상물량표

번호	구분	부재	손상내용	손상현황						비고
				폭 (mm)	길이 (m)	너비 (m)	물량	단위	개소	
1										
2										
상주방향




영천방향

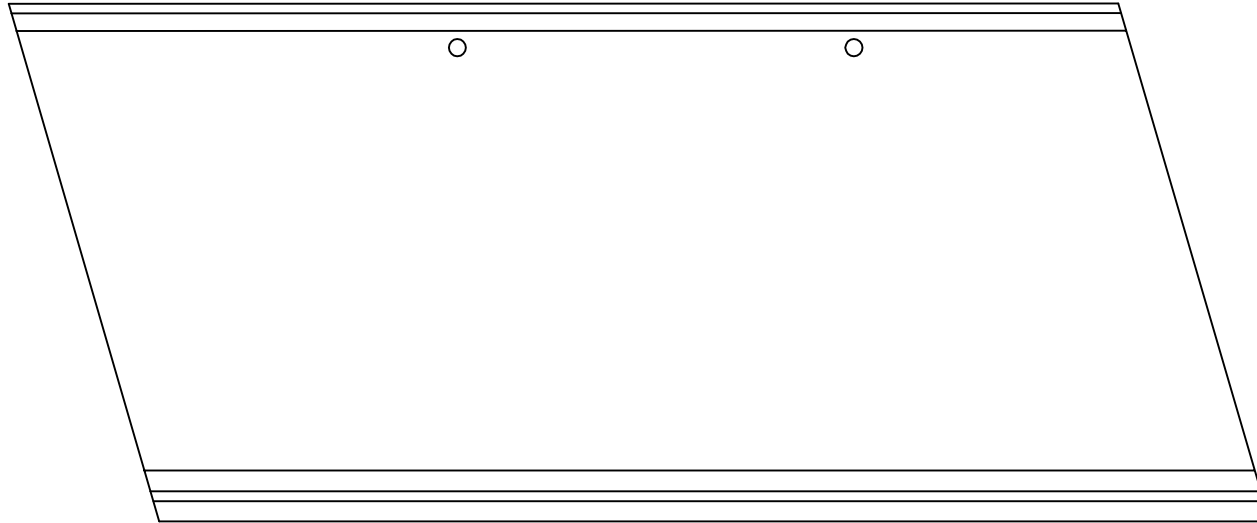


P2

P3

KEY PLAN

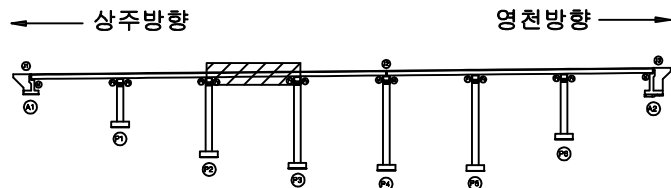

SECTION

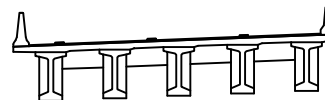

범례

	균열		망상균열		재료분리	발주처 상주영천고속도로(주)
	나사, 공등		박리, 파손		열화	
	누수, 체수		색태		퇴적물	용역명 상주영천고속도로 2024-2025년 시설물 안전점검 용역 (2025년 상반기 정기안전점검)
	철근노출		침하		그늘음	
	부식		좌굴, 변형		기타	점검기관 (주)영성엔지니어링
						도면번호 03


손상물량표

번호	구분	부재	손상내용	손상현황						비고
				폭 (mm)	길이 (m)	너비 (m)	물량	단위	개소	
1	19하	신축이음	후타재 균열	0.2	0.3		1.80	m	6	
2	19하	신축이음	이물잔류적		3.0		3.00	m	1	
3										
4										
상주방향




영천방향

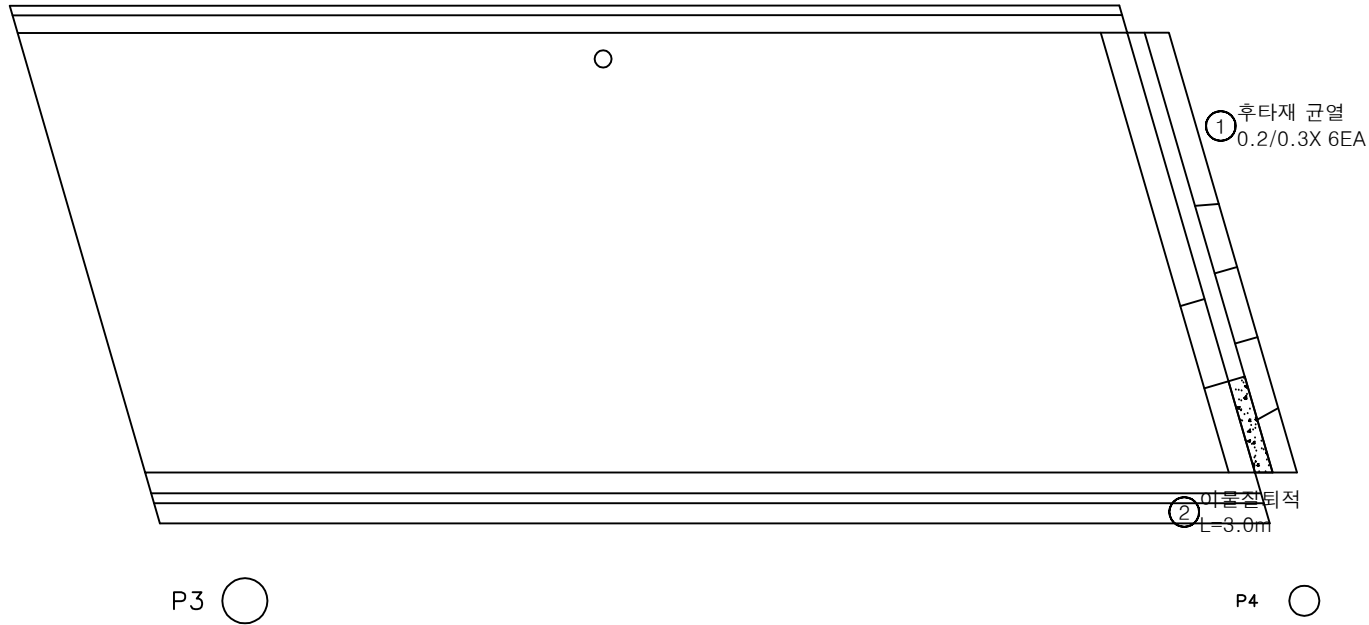

KEY PLAN

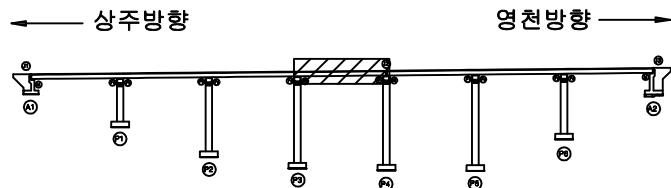

SECTION

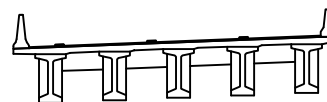

범례


균열	망상균열	재료분리	발주처
편치, 공동	박리, 파손	열화	상주영천고속도로(주)
누수, 체수	배태	퇴적물	용역명
철근노출	침하	그늘음	상주영천고속도로 2024-2025년 시설물 안전점검 용역 (2025년 상반기 정기안전점검)
부식	좌굴, 변형	기타	점검기관
			(주)영성엔지니어링
			도면번호
			04

손상물량표

상주방향



영천방향

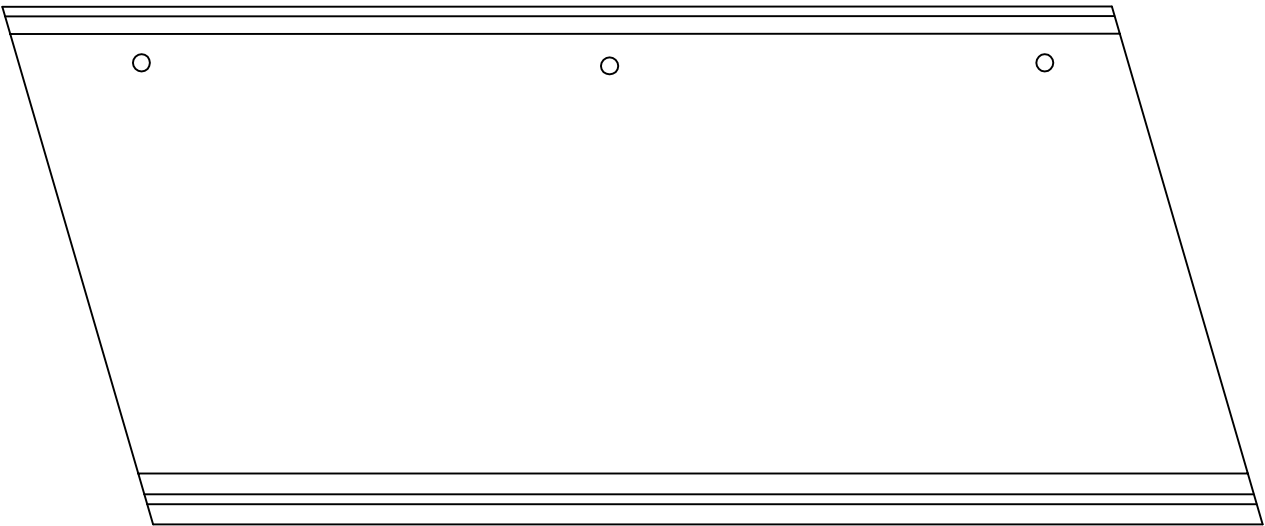


P4

P5

번호	구분	부재	손상내용	손상현황						비고
				폭 (mm)	길이 (m)	너비 (m)	물량	단위	개소	
1										
2										
KEY PLAN

상주방향

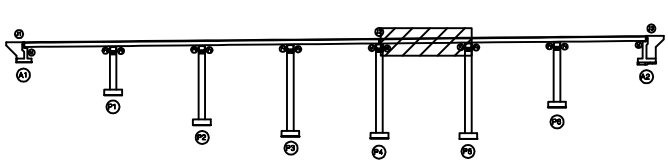

영천방향

SECTION

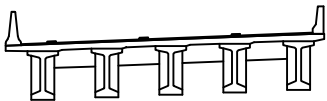

범례

콘크리트	방상근열	재료분리	발주처
균열, 공동	박리, 파손	열화	상주영천고속도로(주)
누수, 체수	배태	퇴적물	용역명
철근노출	침하	그울음	상주영천고속도로 2024-2025년 시설물 안전점검 용역 (2025년 상반기 정기안전점검)
부식	파굴, 범람	기타	점검기관
			(주)영성엔지니어링
			도면번호
			05


손 상 물 량 표

번호	구분	부재	손상내용	손상현황						비 고
				폭 (mm)	길이 (m)	너비 (m)	물량	단위	개소	
1										
2										
3										
상주방향




영천방향

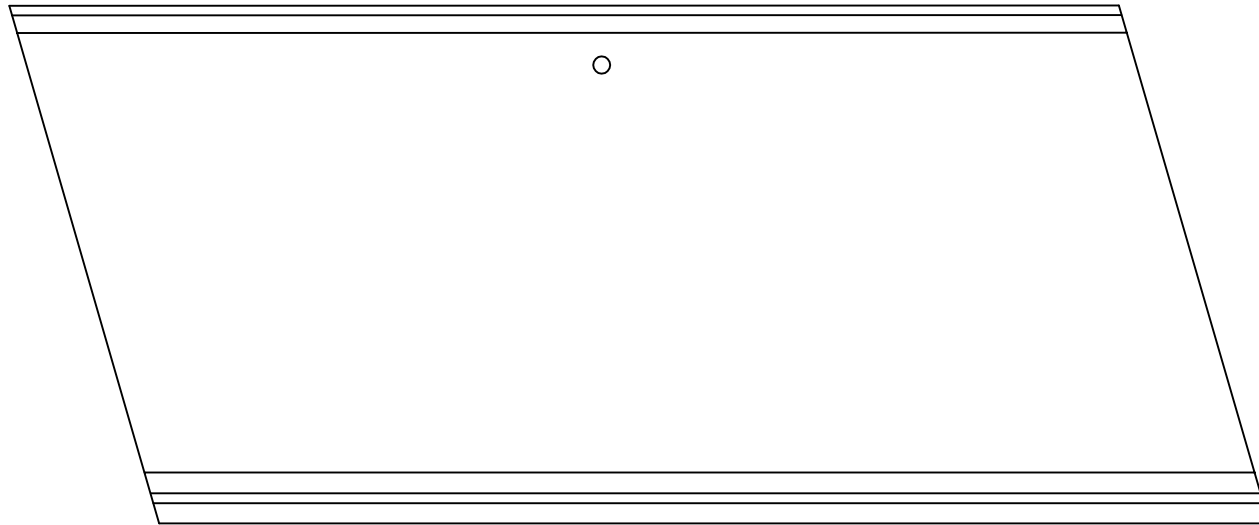


P5

P6

KEY PLAN

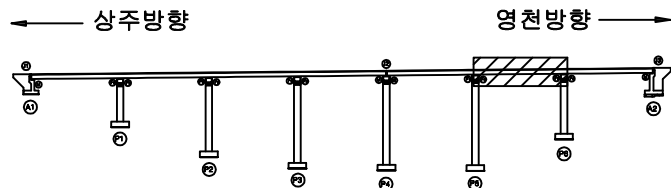

SECTION

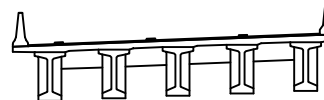

범례

콘 열	망상균열	재료분리	발 주 처
편치, 공동	박리, 파손	열 화	상주영천고속도로(주)
누수, 체수	배 태	퇴적물	용 역 명
철근노출	침 하	그을음	상주영천고속도로 2024-2025년 시설물 안전점검 용역 (2025년 상반기 정기안전점검)
부 식	좌굴, 변형	기 타	점 검 기 관
			(주)영성엔지니어링
			도 면 번 호
			06


손 상 물 량 표

번호	구분	부재	손상내용	손상현황						비 고
				폭 (mm)	길이 (m)	너비 (m)	수량	단위	개소	
1	19하	신축이음	후타재 균열	0.2	0.3		7.80	m	26	
2										
3										
상주방향




영천방향

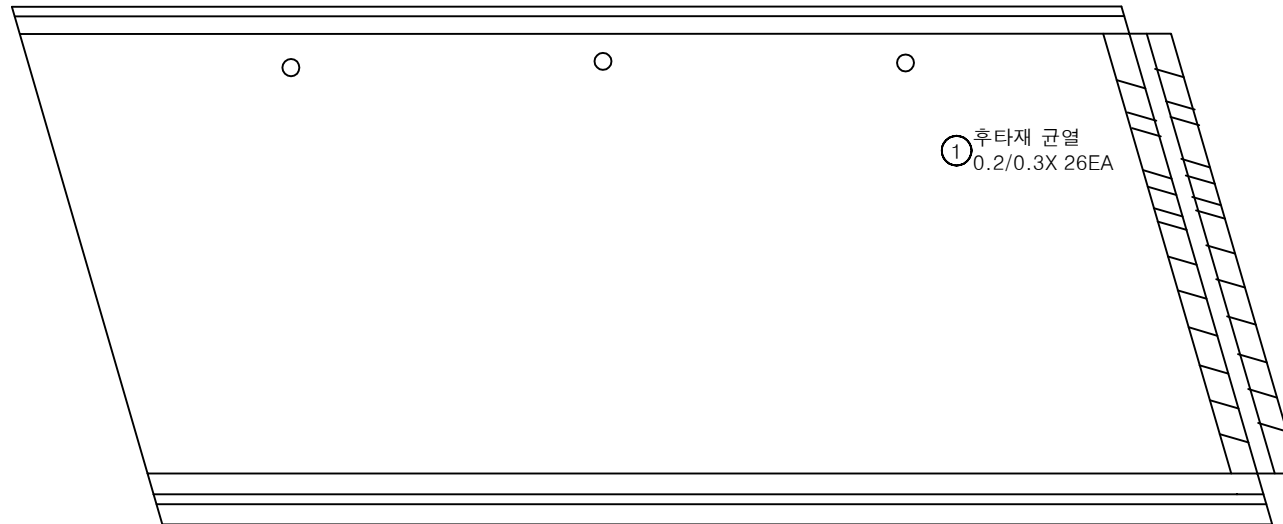


P6

A2

KEY PLAN

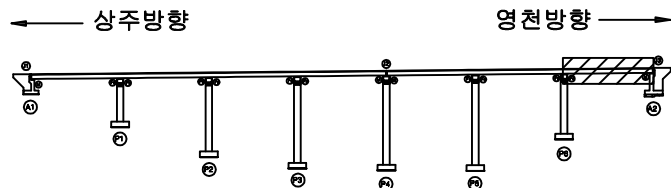

SECTION

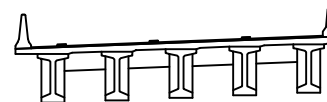


범례

균열	망상균열	재료분리	발 주 처
편치, 공동	박리, 파손	기름	상주영천고속도로(주)
누수, 체수	배터	퇴적물	용역명
철근노출	침하	그늘음	상주영천고속도로 2024-2025년 시설물 안전점검 용역 (2025년 상반기 정기안전점검)
부식	좌굴, 변형	기타	점 검 기 관
			(주)영성엔지니어링
			도 면 번 호
			07

손상물량표


상주방향

영천방향

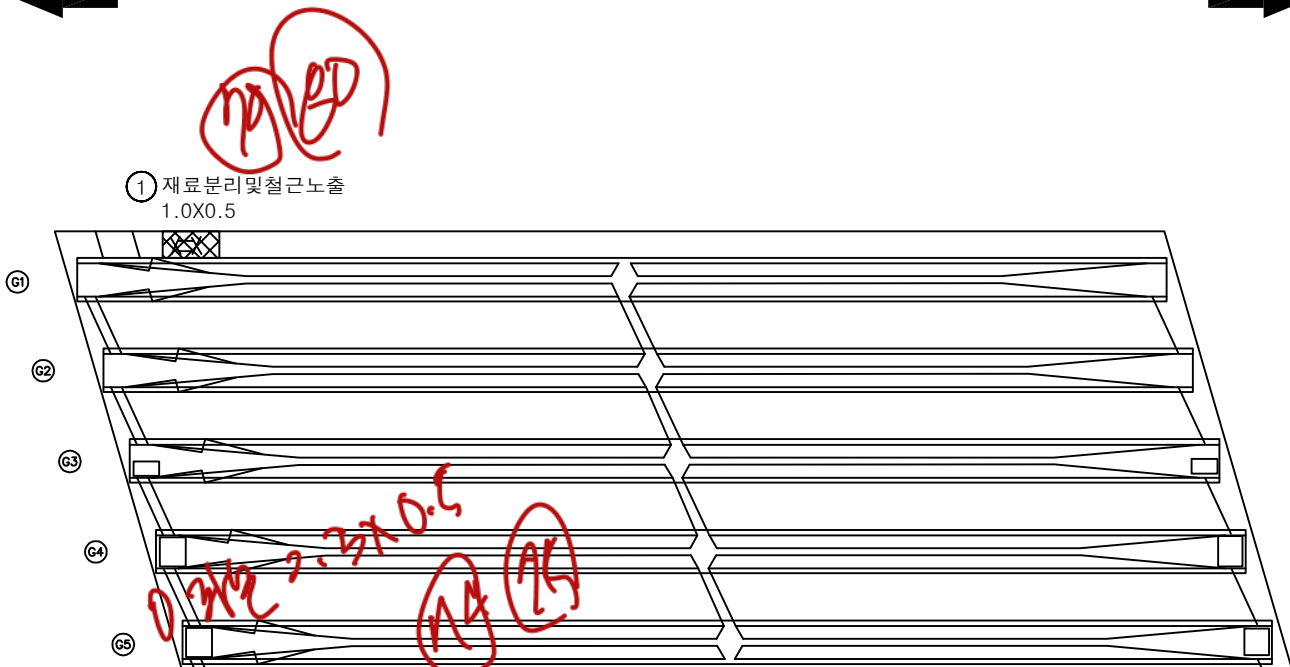


번호	구분	부재	손상내용	손상현황						비고
				폭 (mm)	길이 (m)	너비 (m)	수량	단위	개소	
1	19하	바닥판	재료분리 및 철근노출		1.0	0.5	0.50	m ²	1	
2										
3										
KEY PLAN

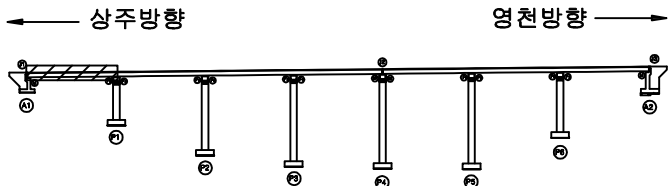

SECTION

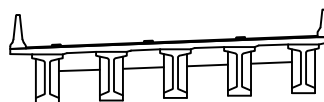

범례

균열	망상균열	재료분리
편치, 공동	박리, 파손	열화
누수, 체수	백태	퇴적물
철근노출	침하	그늘음
부식	좌굴, 변형	기타

발주처	상주영천고속도로(주)
용역명	상주영천고속도로 2024~2025년 시설물 안전점검 용역 (2025년 상반기 정기안전점검)
점검기관	(주)명성엔지니어링
도면번호	08


ID : 오실교 바닥판하면 S2 (영천방향)

손상물량표

상주방향




영천방향

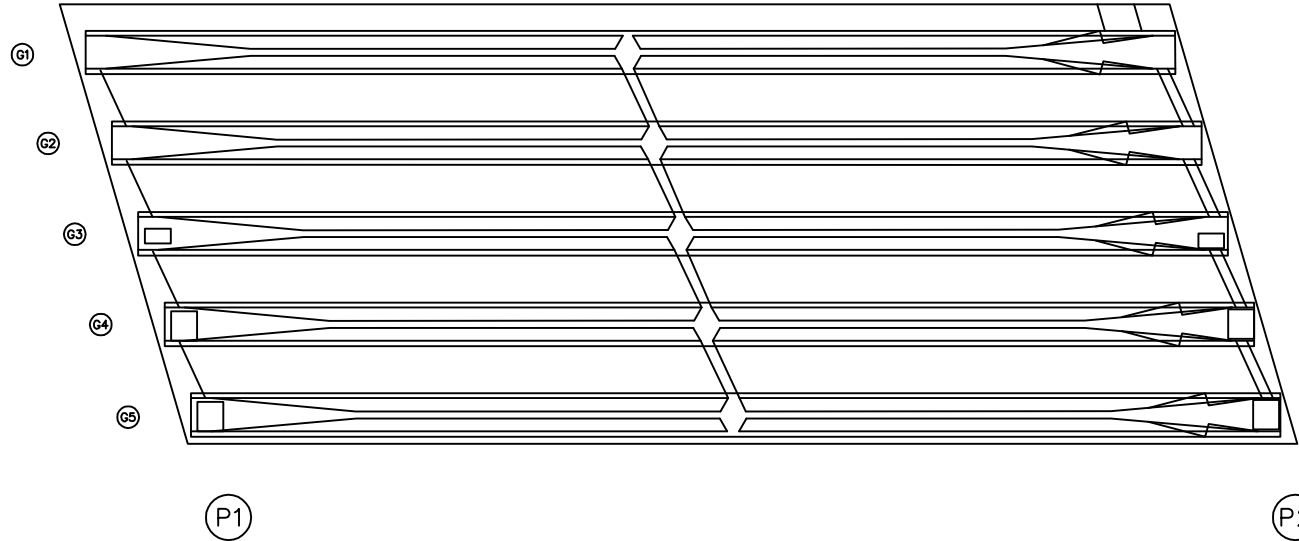


번호	구분	부재	손상내용	손상현황						비고
				폭 (mm)	길이 (m)	너비 (m)	수량	단위	개소	
1										
2										
KEY PLAN

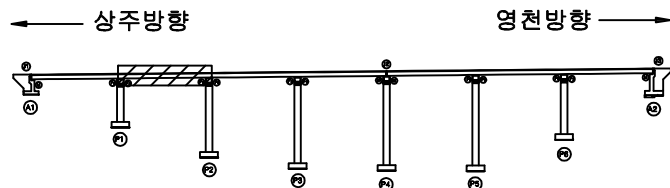

SECTION

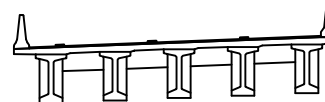

범례

	관 열		망상균열		재료분리
	편치, 공동		박리, 파손		열 화
	누수, 세수		백 태		퇴적물
	철근노출		침 하		그을음
	부 식		좌굴, 변형		기 타

발 주 처	상주영천고속도로(주)
용 역 명	상주영천고속도로 2024~2025년 시설물 안전점검 용역 (2025년 상반기 정기안전점검)
점 검 기 관	(주)명성엔지니어링
도 면 번 호	09


ID : 오실교 바닥판하면 S3 (영천방향)

손 상 물 량 표

상주방향




영천방향

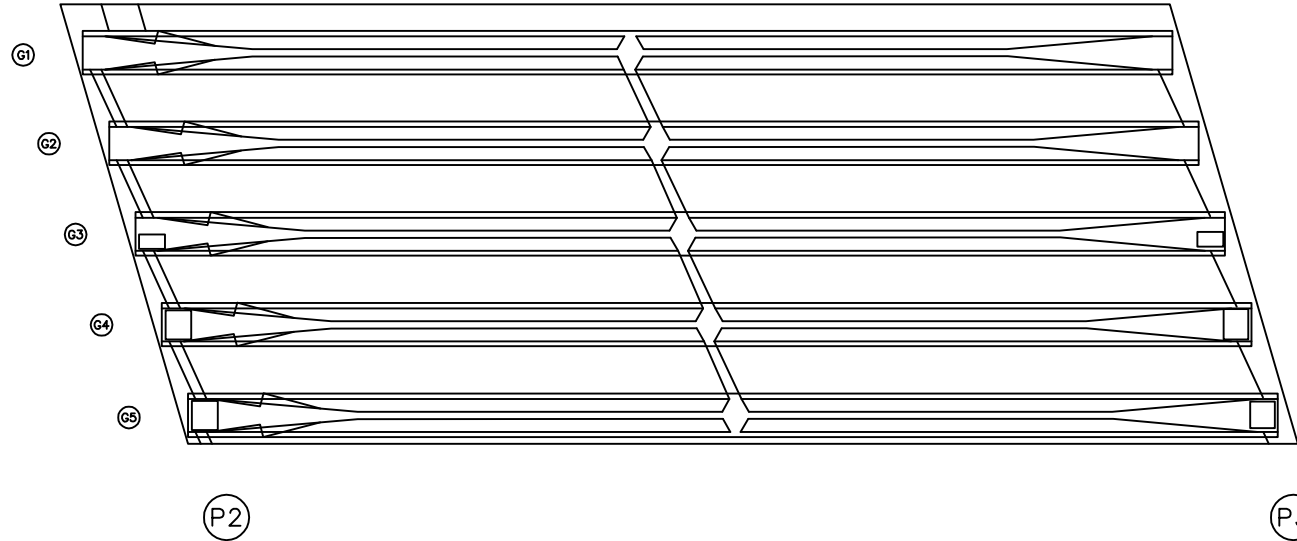


번호	구분	부재	손상내용	손상현황						비 고
				폭 (mm)	길이 (m)	너비 (m)	수량	단위	개소	
1										
2										
KEY PLAN

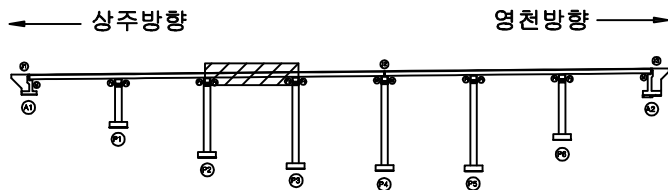

SECTION

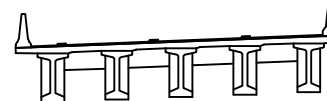

범례

균열	망상균열	재료분리
편치, 공동	박리, 파손	열화
누수, 체수	백태	퇴적물
철근노출	침하	그늘음
부식	좌굴, 변형	기타


발 주 처	상주영천고속도로(주)
용 역 명	상주영천고속도로 2024~2025년 시설물 안전점검 용역 (2025년 상반기 정기안전점검)
점 검 기 관	(주)명성엔지니어링
도 면 번 호	

ID : 오실교 바닥판하면 S4 (영천방향)

상주방향




영천방향

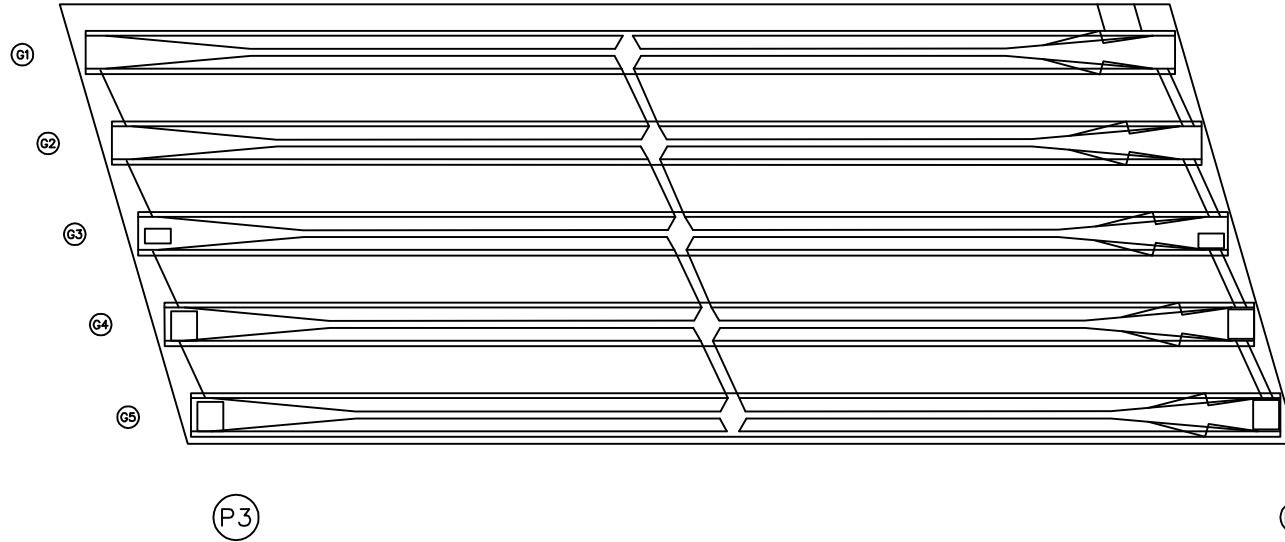


손상물량표

번호	구분	부재	손상내용	손상현황						비고
				폭 (mm)	길이 (m)	너비 (m)	수량	단위	개소	
1										
2										
KEY PLAN

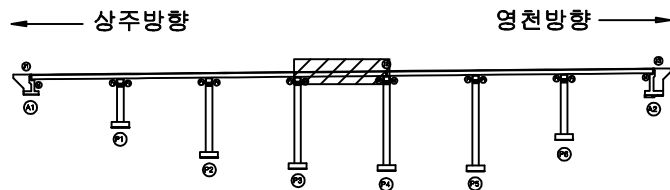

SECTION

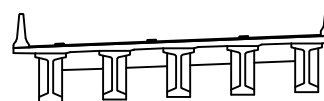

범례

콘크리트	방상근열	재료분리
균열, 공동	박리, 파손	열화
누수, 체수	녹 발생	퇴적물
철근노출	침하	그늘음
부식	좌굴, 변형	기타

발주처	상주영천고속도로(주)
용역명	상주영천고속도로 2024~2025년 시설물 안전점검 용역 (2025년 상반기 정기안전점검)
점검기관	(주)명성엔지니어링
도면번호	


손상물량표

번호	구분	부재	손상내용	손상현황						비고
				폭 (mm)	길이 (m)	너비 (m)	수량	단위	개소	
1	23하	신축이음	신축이음 하부 부식		3.0		3.00	m	1	
2										
3										
상주방향



영천방향

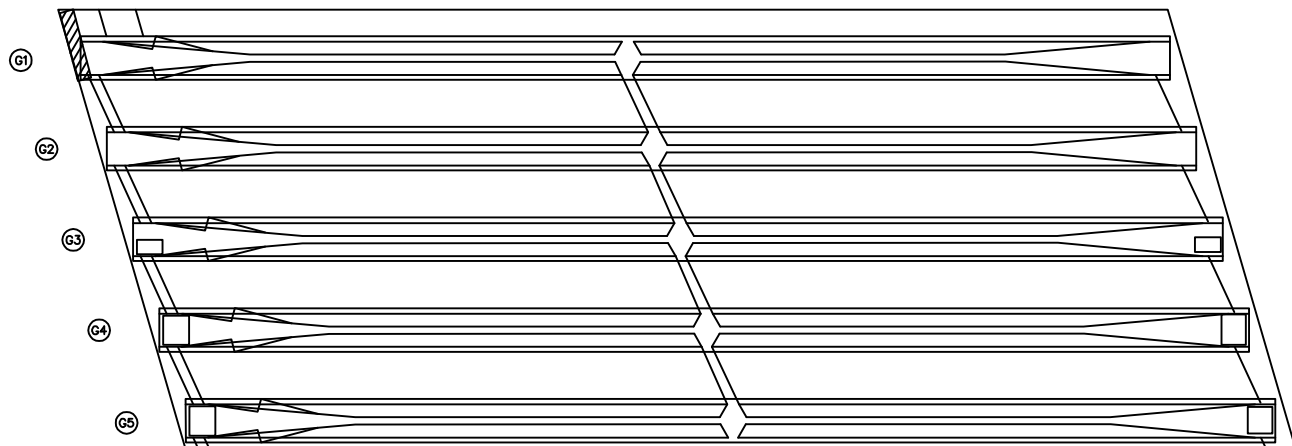① 신축이음 하부부식
L=3.0m


P4

P5


KEY PLAN

← 상주방향

영천방향 →

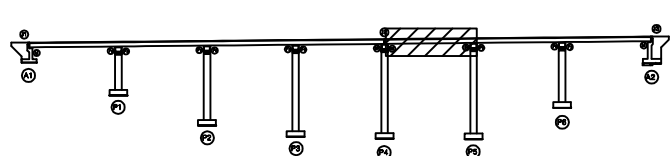

SECTION

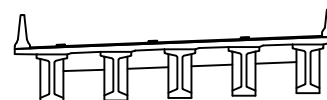범
례

	관 열		방상균열		재료분리
	편치, 공동		박리, 파손		열 화
	누수, 체수		백 테		퇴적물
	철근노출		침 하		그을음
	부 식		좌굴, 변형		기 타

발 주 처
상주영천고속도로(주)용 역 명
상주영천고속도로 2024~2025년 시설물 안전점검 용역
(2025년 상반기 정기안전점검)점 검 기 관
(주)명성엔지니어링


도 면 번 호

ID : 오실교 바닥판하면 S6 (영천방향)

상주방향




영천방향

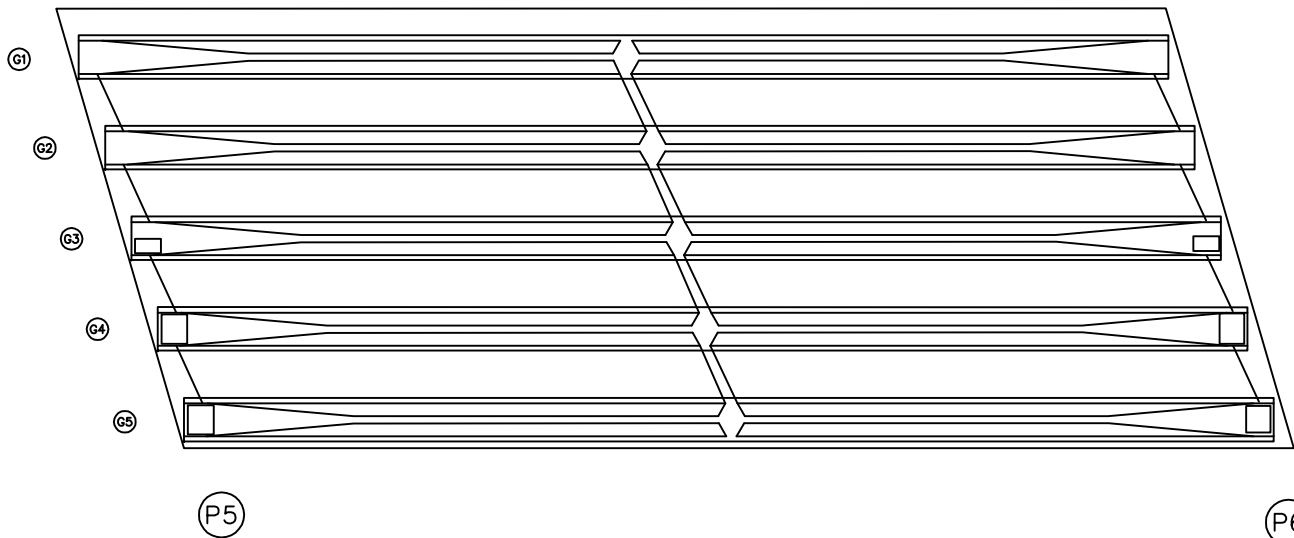


손상물량표

번호	구분	부재	손상내용	손상현황						비고
				폭 (mm)	길이 (m)	너비 (m)	수량	단위	개소	
1										
2										
KEY PLAN

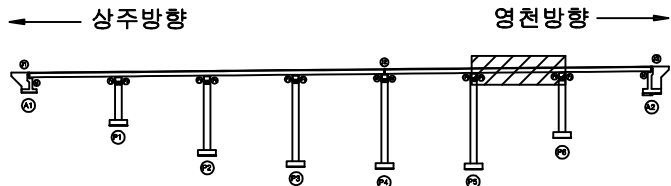

SECTION

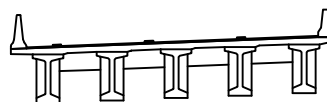

범례

	근	철		망상근철		재료분리
	편치, 공동		박리, 파손			열 화
	누수, 체수		백 테			퇴적물
	철근노출		침 하			그을음
	부식		좌굴, 변형			기 타


발 주 처	상주영천고속도로(주)
용 역 명	상주영천고속도로 2024~2025년 시설물 안전점검 용역 (2025년 상반기 정기안전점검)
점 검 기 관	(주)명성엔지니어링
도 면 번 호	


상주방향



영천방향

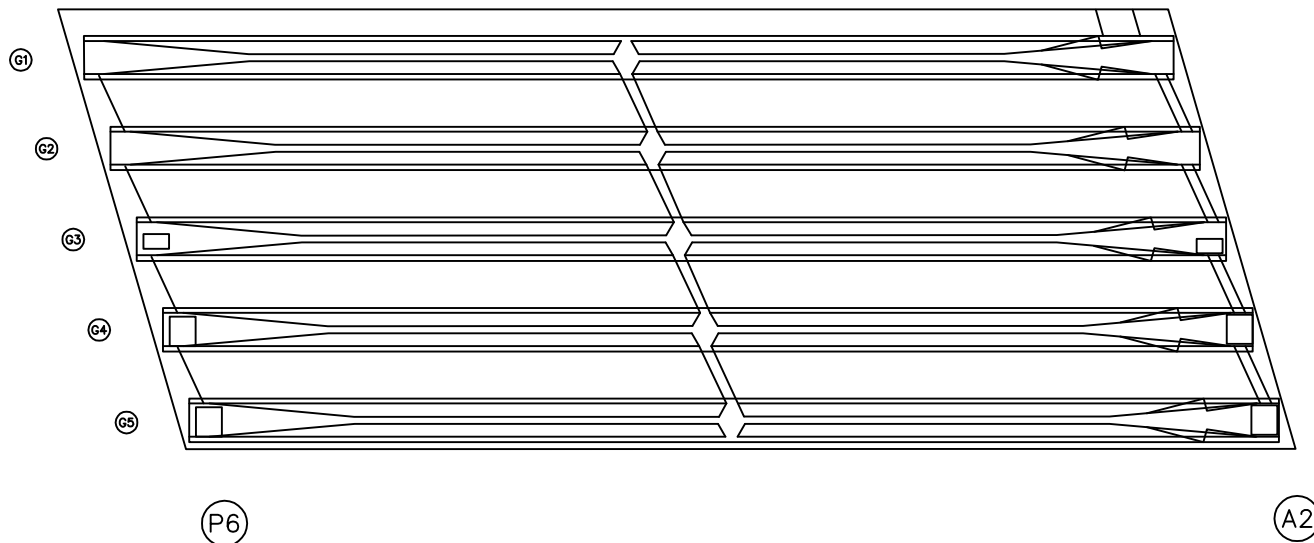


손상물량표

번호	구분	부재	손상내용	손상현황						비고
				폭 (mm)	길이 (m)	너비 (m)	수량	단위	개소	
1										
2										
KEY PLAN

상주방향

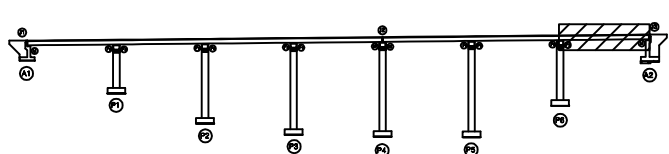

영천방향

SECTION

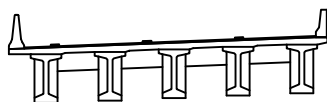

범례


균열	망상균열	재료분리
편치, 공동	박리, 파손	열화
누수, 체수	백태	퇴적물
철근노출	침하	그늘음
부식	좌굴, 변형	기타

발주처
상주영천고속도로(주)용역명
상주영천고속도로 2024~2025년 시설물 안전점검 용역
(2025년 상반기 정기안전점검)점검기관
(주)명성엔지니어링

도면번호

ID : 오실교 거더 S1 (G1~G5) (영천방향)

상주방향

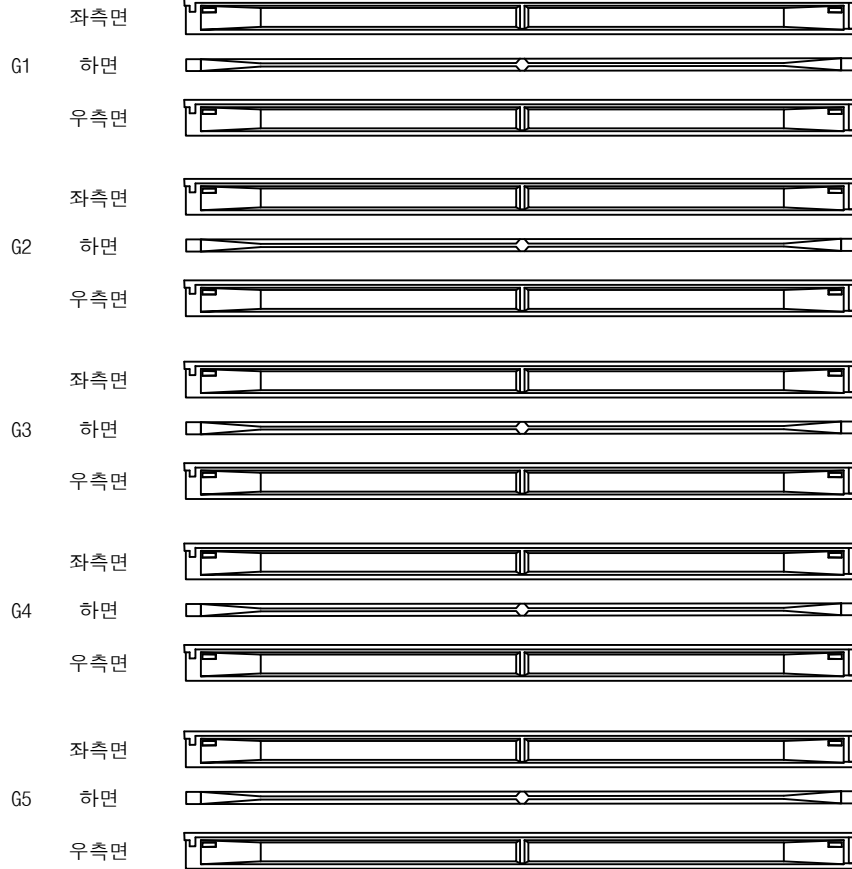

(A1)

(P1)


영천방향




손상물량표

번호	구분	부재	손상내용	손상현황						비고
				폭 (mm)	길이 (m)	너비 (m)	물량	단위	개소	
1										
2										
KEY PLAN

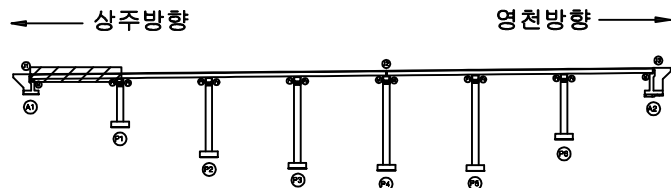

SECTION

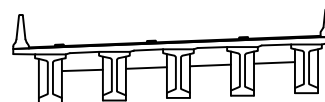


범례

콘크리트	방상근열	재료분리	발주처 상주영천고속도로(주)
균열, 공동	박리, 파손	열화	
누수, 체수	배태	퇴적물	용역명 상주영천고속도로 2024~2025년 시설물 안전점검 용역 (2025년 상반기 정기안전점검)
철근노출	침하	그늘음	
부식	좌굴, 변형	기타	점검기관 (주)영성엔지니어링
			도면번호 15

ID : 오실교 거더 S2 (G1~G5) (영천방향)

상주방향

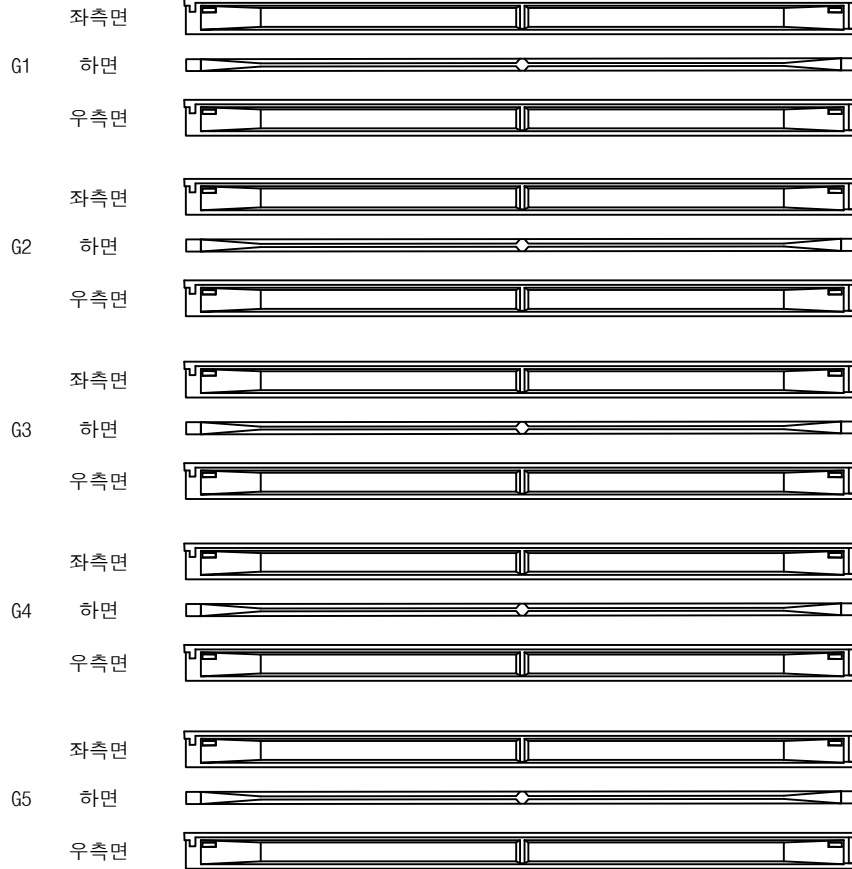

P1

P2


영천방향




손상물량표

번호	구분	부재	손상내용	손상현황						비고
				폭 (mm)	길이 (m)	너비 (m)	물량	단위	개소	
1										
2										
KEY PLAN

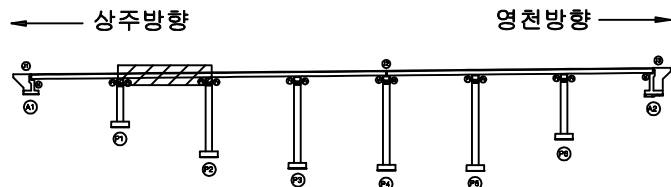

SECTION

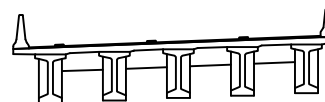


범례

콘크리트	방상근열	재료분리	발주처
균열, 공동	박리, 파손	열화	상주영천고속도로(주)
누수, 침수	부식	퇴적물	용역명
철근노출	침하	그늘음	상주영천고속도로 2024~2025년 시설물 안전점검 용역 (2025년 상반기 정기안전점검)
부식	침하, 변형	기타	점검기관
			(주)영성엔지니어링
			도면번호
			16

ID : 오실교 거더 S3 (G1~G5) (영천방향)

상주방향

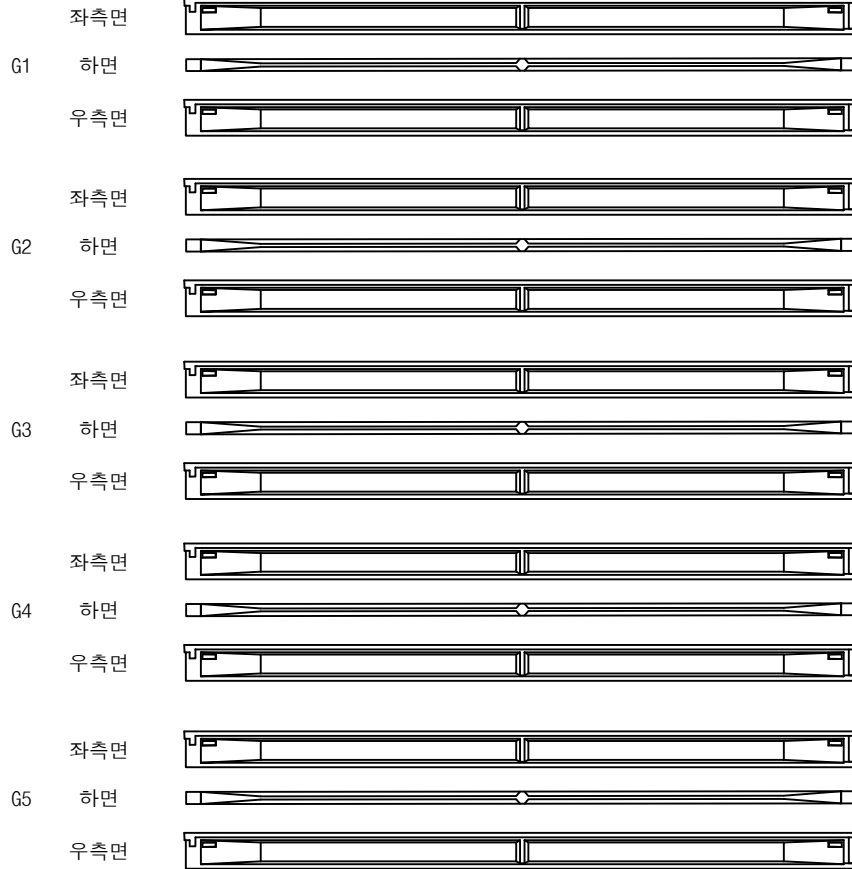

(P2)

(P3)


영천방향




손상물량표

번호	구분	부재	손상내용	손상현황						비고
				폭 (mm)	길이 (m)	너비 (m)	물량	단위	개소	
1										
2										
KEY PLAN

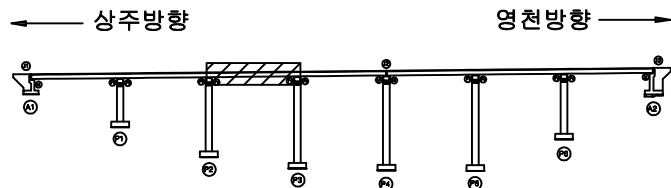

SECTION

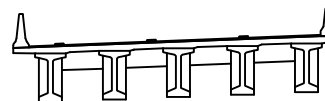


범례

콘크리트	방상근열	재료분리	발주처 상주영천고속도로(주)
편지, 공동	박리, 파손	열화	용역명 상주영천고속도로 2024~2025년 시설물 안전점검 용역 (2025년 상반기 정기안전점검)
누수, 체수	배태	퇴적물	점검기관 (주)영성엔지니어링
철근노출	침하	그울음	도면번호 17
부식	좌굴, 변형	기타	

ID : 오실교 거더 S4 (G1~G5) (영천방향)

상주방향

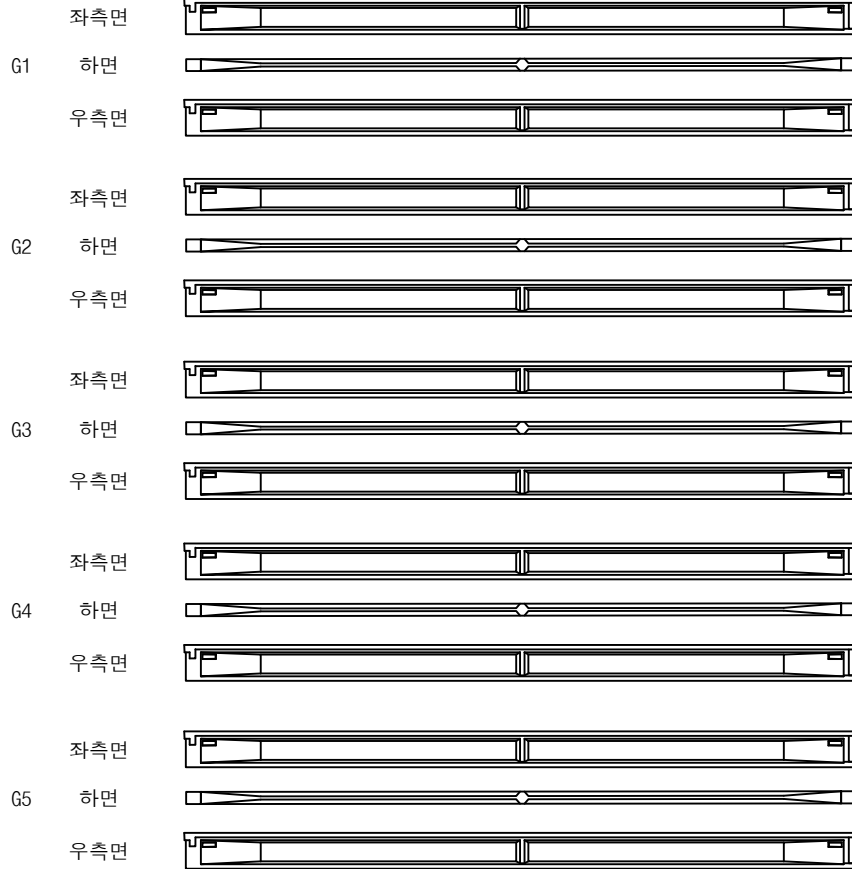

P3

P4


영천방향




손상물량표

번호	구분	부재	손상내용	손상현황						비고
				폭 (mm)	길이 (m)	너비 (m)	물량	단위	개소	
1										
2										
KEY PLAN

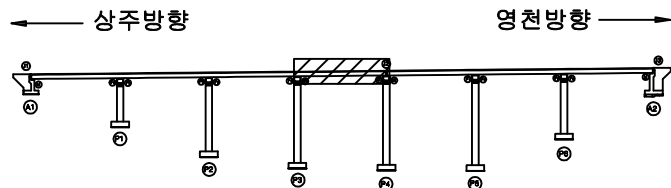


SECTION

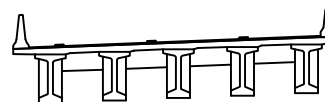

범례

콘크리트	방상근열	재료분리	발주처 상주영천고속도로(주)
균열, 공동	박리, 파손	열화	용역명 상주영천고속도로 2024~2025년 시설물 안전점검 용역 (2025년 상반기 정기안전점검)
누수, 체수	배태	퇴적물	점검기관 (주)영성엔지니어링
철근노출	침하	그울음	도면번호 18
부식	부식, 변형	기타	

상주방향

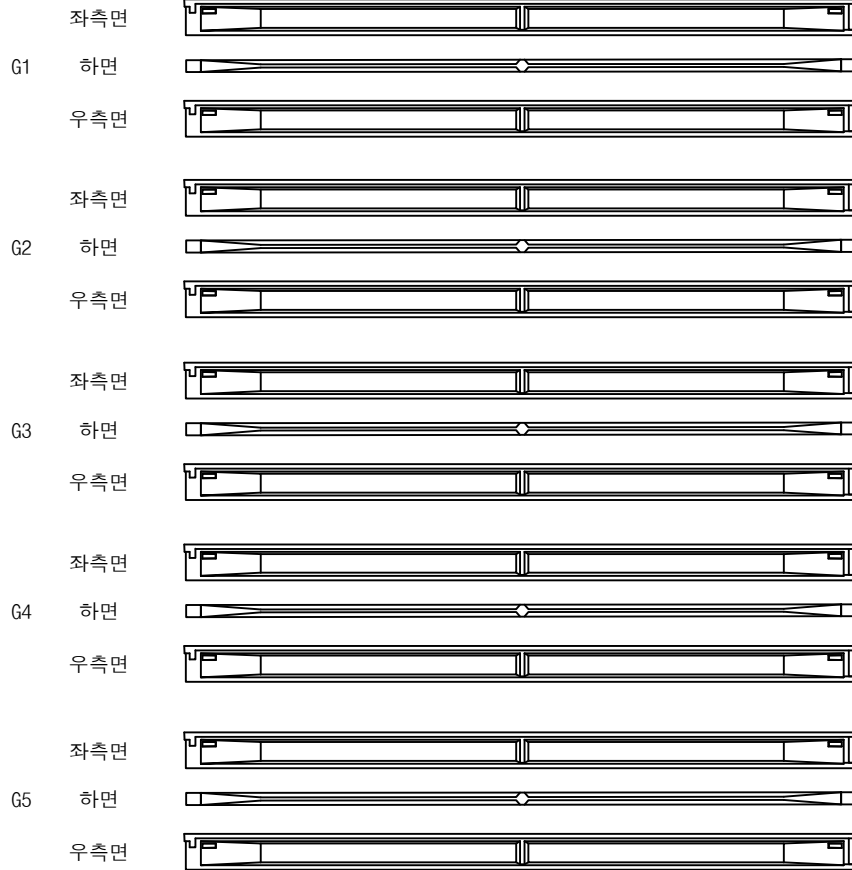

(P4)

(P5)


영천방향




손상물량표

번호	구분	부재	손상내용	손상현황						비고
				폭 (mm)	길이 (m)	너비 (m)	물량	단위	개소	
1										
2										
KEY PLAN

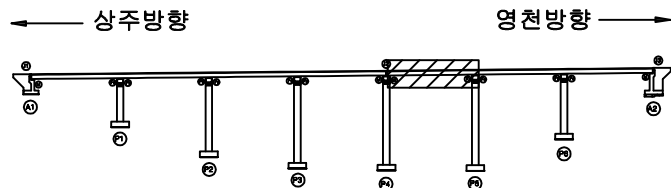


SECTION

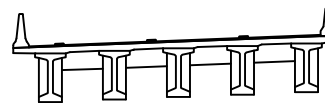

범례

콘크리트	방상근열	재료분리	발주처 상주영천고속도로(주)
편지, 공동	박리, 파손	열화	용역명 상주영천고속도로 2024~2025년 시설물 안전점검 용역 (2025년 상반기 정기안전점검)
누수, 채수	배태	퇴적물	점검기관 (주)영성엔지니어링
철근노출	침하	그울음	도면번호 19
부식	좌굴, 변형	기타	

상주방향

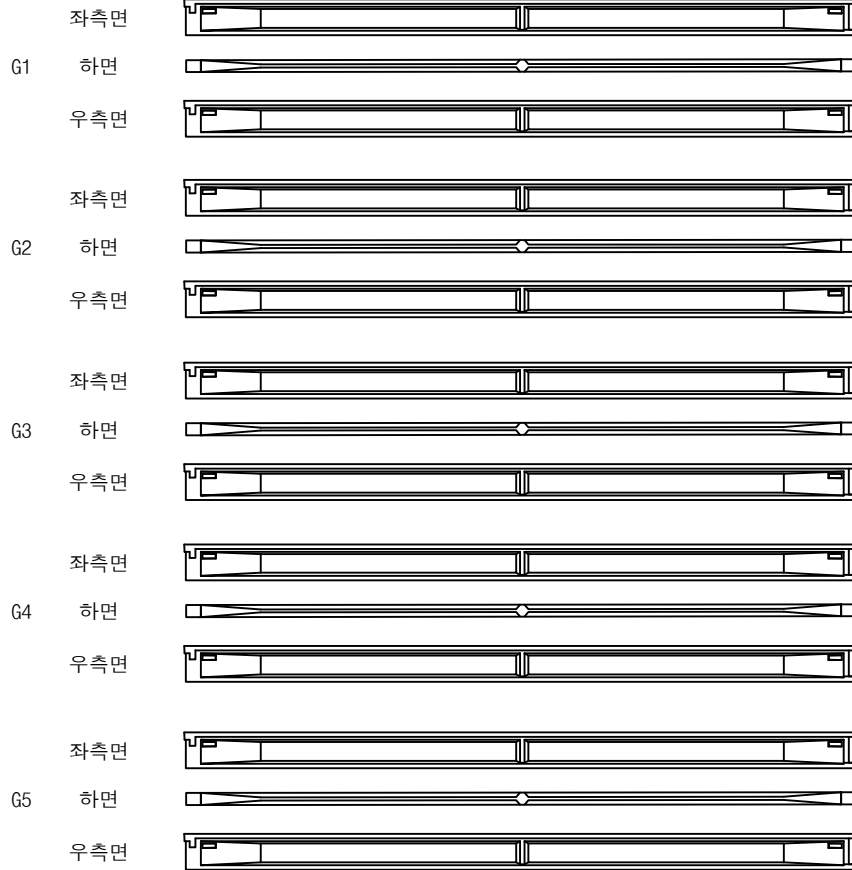

P5

P6


손상물량표

영천방향




번호	구분	부재	손상내용	손상현황						비고
				폭 (mm)	길이 (m)	너비 (m)	물량	단위	개소	
1										
2										
KEY PLAN

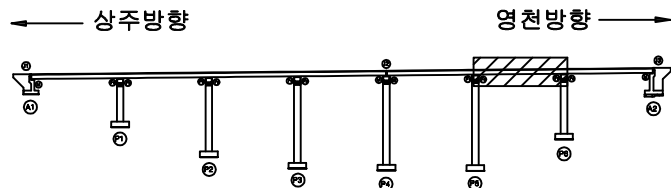

SECTION

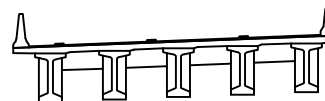

범례

콘크리트	방상근열	재료분리	발주처 상주영천고속도로(주)
편지, 공동	박리, 파손	열화	용역명 상주영천고속도로 2024~2025년 시설물 안전점검 용역 (2025년 상반기 정기안전점검)
누수, 체수	배터	퇴적물	점검기관 (주)영성엔지니어링
철근노출	침하	그늘음	도면번호 20
부식	좌굴, 변형	기타	

ID : 오실교 거더 S7 (G1~G5) (영천방향)

손상물량표

상주방향



영천방향




○ 좌판 0.1x0.1
49.50


62.63
○ 좌판 0.1x0.1
방균 2x2 (0.2)
64.65

번호	구분	부재	손상내용	손상현황						비고
				폭 (mm)	길이 (m)	너비 (m)	물량	단위	개소	
1										
2										
3										
KEY PLAN

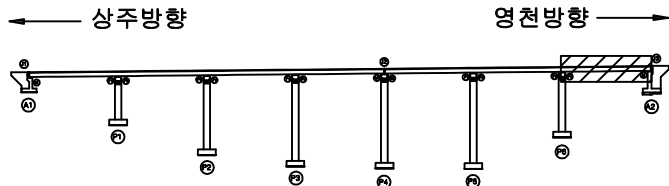

SECTION

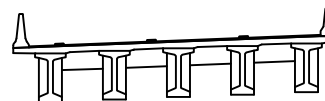




범례

균열	망상균열	재료분리	발주처
편치, 공동	박리, 파손	열화	상주영천고속도로(주)
누수, 체수	배태	퇴적물	용역명
철근노출	침하	그늘음	상주영천고속도로 2024~2025년 시설물 안전점검 용역 (2025년 상반기 정기안전점검)
부식	좌굴, 변형	기타	점검기관
			(주)영성엔지니어링
			도면번호
			21

ID : 오실교 가로보 S1~S3 (영천방향)

상주 방향

영천 방향

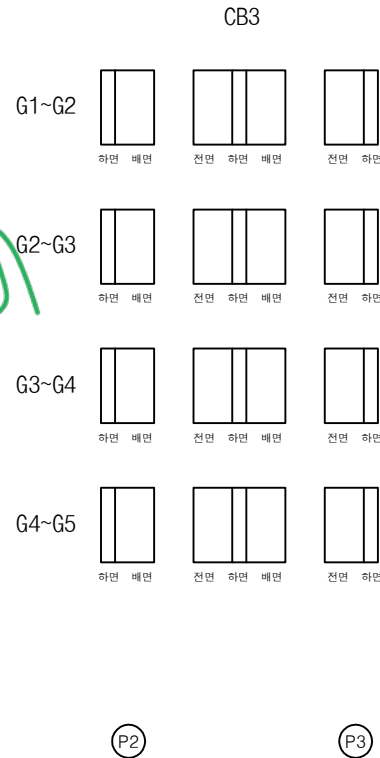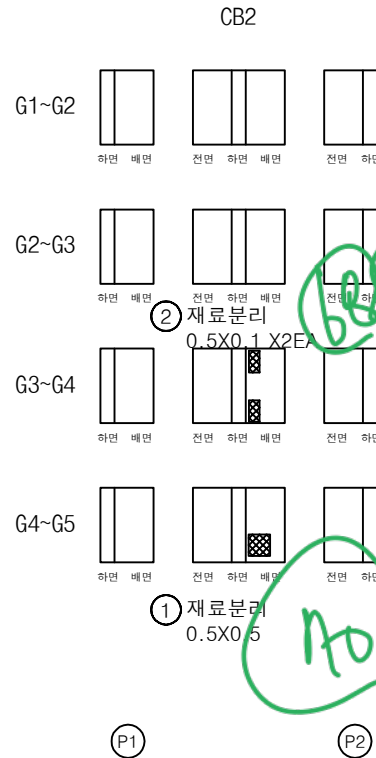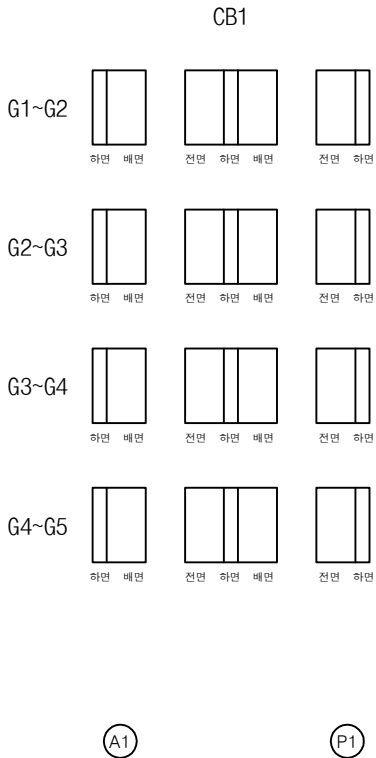


② 재료분리
0.5X0.1 X2E

① 재료분리
0.5X0.5


손상 물량 표

번호	구분	부재	손상내용	손상현황						비고
				폭 (mm)	길이 (m)	너비 (m)	물량	단위	개소	
1	19하	가로보	재료분리		0.5	0.5	0.25	m ²	1	
2	23하	가로보	재료분리		0.5	0.1	0.10	m ²	2	
3										
4										
KEY PLAN

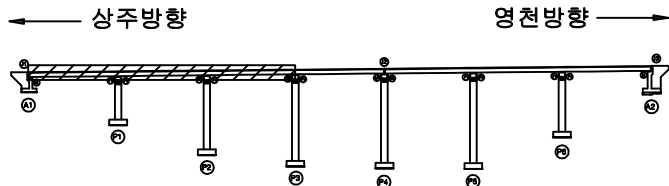

SECTION

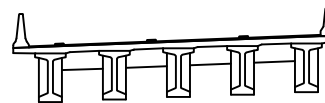

범례

균열	망상균열	재료분리
편치, 공동	박리, 파손	열화
누수, 체수	배태	퇴적물
철근노출	침하	그늘음
부식	좌굴, 변형	기타

발주처
상주영천고속도로(주)

용역명
상주영천고속도로 2024~2025년 시설물 안전점검 용역
(2025년 상반기 정기안전점검)

점검기관
(주)영성엔지니어링

도면번호

ID : 오실교 가로보 S4~S5 (영천방향)

상주 방향



영천 방향




CB4

G1~G2



하면 배면

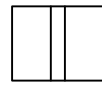

전면 하면 배면




전면 하면

G2~G3



하면 배면

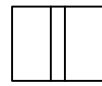

전면 하면 배면




전면 하면

G3~G4



하면 배면

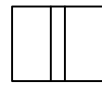

전면 하면 배면




전면 하면

G4~G5



하면 배면

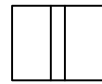

전면 하면 배면



전면 하면

P3


P4

CB5

G1~G2



하면 배면

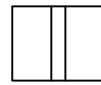

전면 하면 배면




전면 하면

G2~G3



하면 배면

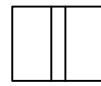

전면 하면 배면




전면 하면

G3~G4



하면 배면

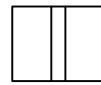

전면 하면 배면




전면 하면

G4~G5



하면 배면

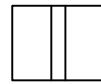

전면 하면 배면



전면 하면


P4

P5


손상물량표

번호	구분	부재	손상내용	손상현황						비고
				폭 (mm)	길이 (m)	너비 (m)	물량	단위	개소	
1										
2										
KEY PLAN

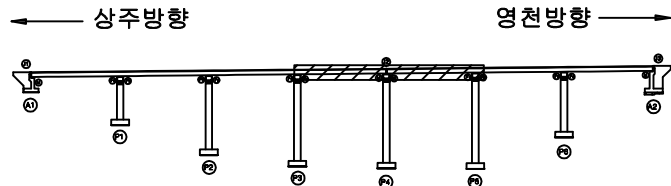

SECTION

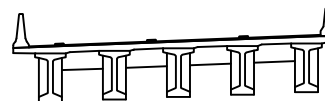

범례



콘크리트	방상균열	재료분리	발주처 상주영천고속도로(주)
균열, 공통	박리, 파손	열화	용역명 상주영천고속도로 2024~2025년 시설물 안전점검 용역 (2025년 상반기 정기안전점검)
누수, 체수	침하	퇴적물	점검기관 (주)영성엔지니어링
철근노출	부식	기타	도면번호 23

ID : 오실교 가로보 S6~S7 (영천방향)

손상물량표

상주 방향 ←


영천 방향 →

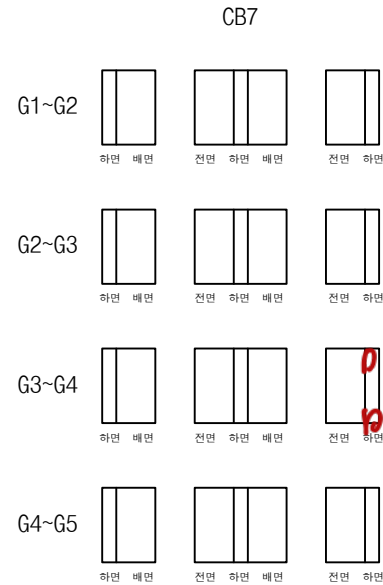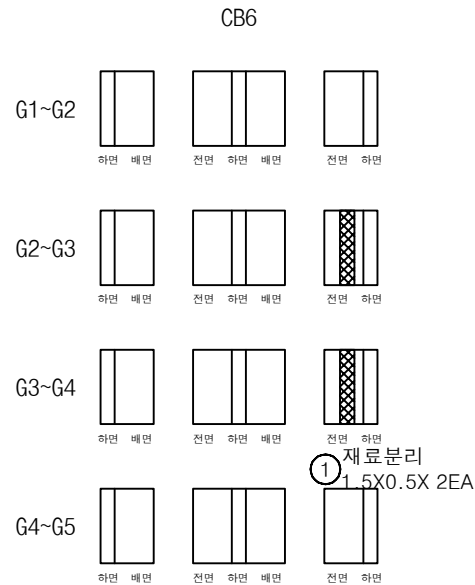



번호	구분	부재	손상내용	손상현황						비고
				폭 (mm)	길이 (m)	너비 (m)	물량	단위	개소	
1	19하	가로보	재료분리		1.5	0.5	1.50	m²	2	
2										
3										
KEY PLAN

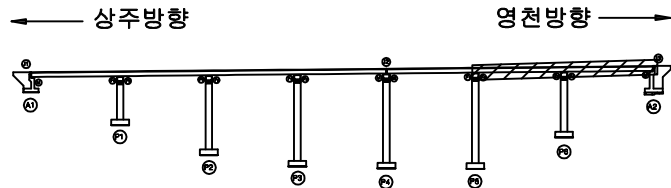

SECTION

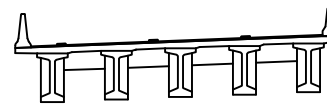


범례

균열	망상균열	재료분리	발주처
편치, 공동	박리, 파손	열화	상주영천고속도로(주)
누수, 체수	배태	퇴적물	용역명
철근노출	침하	그늘음	상주영천고속도로 2024~2025년 시설물 안전점검 용역 (2025년 상반기 정기안전점검)
부식	좌굴, 변형	기타	점검기관
			(주)영성엔지니어링
			도면번호
			24


손상물량표

번호	구분	부재	손상내용	손상현황						비고
				폭 (mm)	길이 (m)	너비 (m)	물량	단위	개소	
1	21하	교량받침	받침콘크리트 재료분리		0.2	0.5	0.10	m ²	1	
2										
3										

① 받침콘크리트 재료분리
0.2X0.5

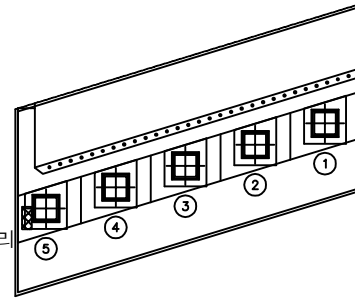

평면도

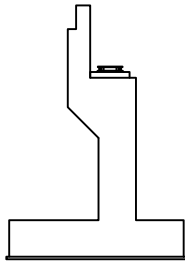


날개벽

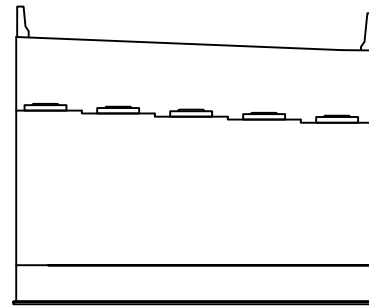


정면

KEY PLAN

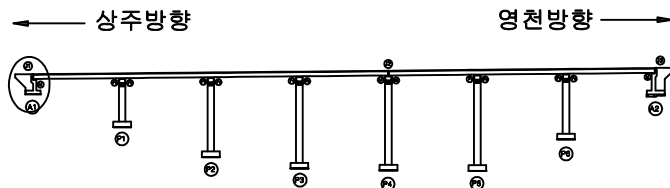


SECTION

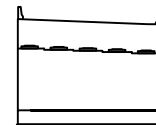

범례

균열	망상균열	재료분리	발주처
편치, 공동	박리, 파손	열화	상주영천고속도로(주)
누수, 체수	배태	퇴적물	용역명
철근노출	침하	그늘음	상주영천고속도로 2024-2025년 시설물 안전점검 용역 (2025년 상반기 정기안전점검)
부식	좌굴, 변형	기타	점검기관
			(주)영성엔지니어링
			도면번호
			25


영-61 A2 0.80
기 2.00

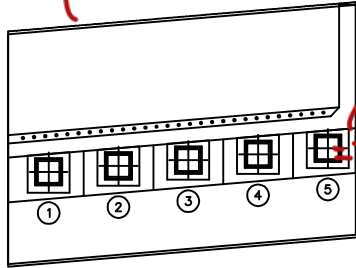

평면도

영-53


① 실란트 파손
L=5.0m

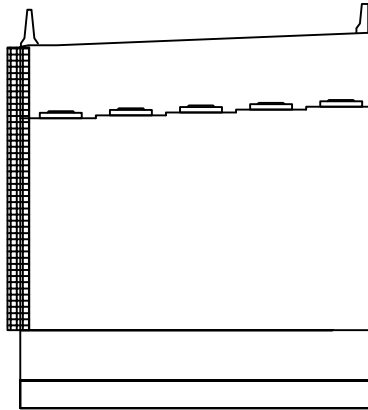

정면

영-55 A2-영-102

영-55
실란트 파손 0.2/0.3
영

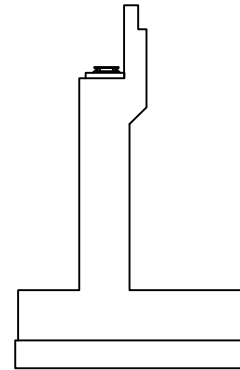


날개벽


손상물량표

번호	구분	부재	손상내용	손상현황						비고
				폭 (mm)	길이 (m)	너비 (m)	물량	단위	개소	
1	19하	교대	실란트 파손		5.0		5.00	m	1	
2										
3										
KEY PLAN

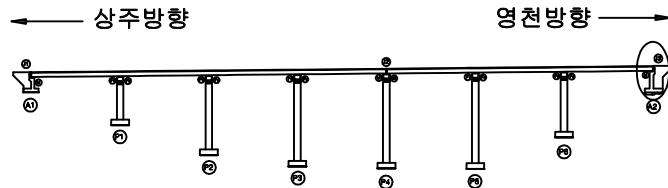

SECTION

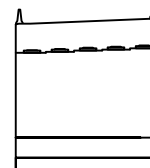


범례


균열	망상균열	재료분리	발주처
편치, 공동	박리, 파손	열화	상주영천고속도로(주)
누수, 체수	배태	퇴적물	용역명
철근노출	침하	그늘음	상주영천고속도로 2024-2025년 시설물 안전점검 용역 (2025년 상반기 정기안전점검)
부식	좌굴, 변형	기타	점검기관
			(주)영성엔지니어링
			도면번호
			26

손상물량표


번호	구분	부재	손상내용	손상현황						비고
				폭 (mm)	길이 (m)	너비 (m)	수량	단위	개소	
1	19하	교각	균열(0.3mm이상)	0.3	2.0		2.00	m	1	
2	19하	교각	망상균열	0.2	10.0	1.0	10.00	m ²	1	
3	19하	교량받침	발침콘크리트 재료분리		1.0	0.1	0.10	m ²	1	
4	19하	교량받침	발침콘크리트 재료분리		1.0	0.1	0.10	m ²	1	
5	19하	교량받침	발침콘크리트 재료분리		2.0	0.1	0.20	m ²	1	
6	19하	교량받침	발침콘크리트 재료분리		0.5	0.1	0.05	m ²	1	
7	19하	교량받침	발침콘크리트 재료분리		1.0	0.1	0.20	m ²	2	
8	19하	교각	균열(0.3mm미만)	0.2	1.0		2.00	m	2	
9	19하	교각	백태	3.0	15.0		45.00	m ²	1	
10	21하	교량받침	발침콘크리트 재료분리		0.2	0.3	0.06	m ²	1	
11	21하	교량받침	발침콘크리트 재료분리		0.5	0.1	0.05	m ²	1	
12	23하	교량받침	발침콘크리트 파손		0.2	0.2	0.04	m ²	1	
13										
14										
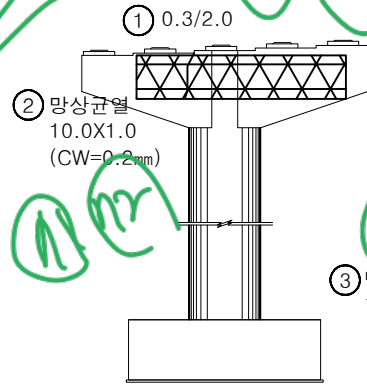


정면

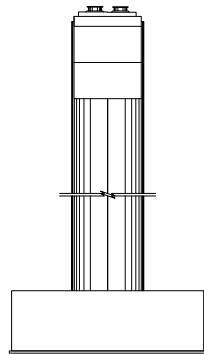

좌측면

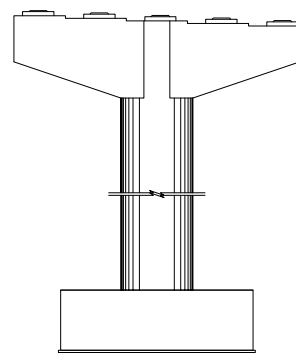


배면

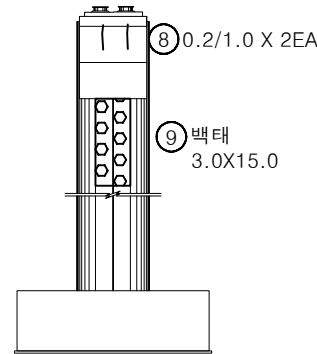


우측면

KEY PLAN

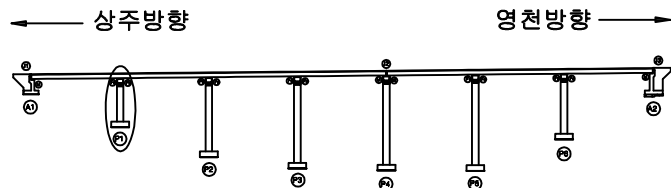

SECTION

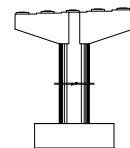

범례


균열	망상균열	재료분리
편치, 공동	박리, 파손	열화
누수, 체수	백태	퇴적물
철근노출	침하	그늘음
부식	좌굴, 변형	기타

발주처
상주영천고속도로(주)용역명
상주영천고속도로 2024-2025년 시설물 안전점검 용역
(2025년 상반기 정기안전점검)점검기관
(주)영성엔지니어링


도면번호

손상물량표


번호	구분	부재	손상내용	손상현황						비고
				폭 (mm)	길이 (m)	너비 (m)	수량	단위	개소	
1	19하	교각	망상균열	0.2	10.0	1.0	10.00	m ²	1	
2	19하	교량받침	받침콘크리트 백태		0.1	0.2	0.02	m ²	1	
3	19하	교각	균열(0.3mm이만)	0.2	0.5		1.00	m	2	
4	19하	교량받침	plate 부식				1.00	EA	1	
5	21하	교각	백태		0.1	0.5	0.05	m ²	1	
6										
7										
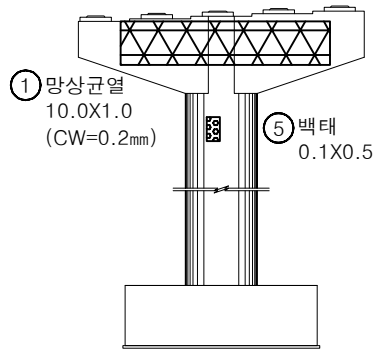


정면

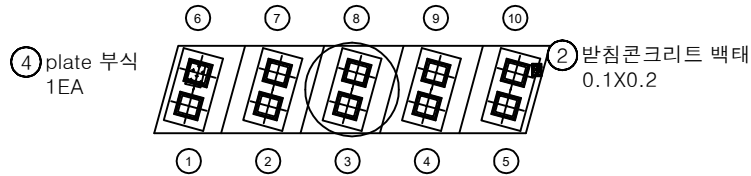


평면도

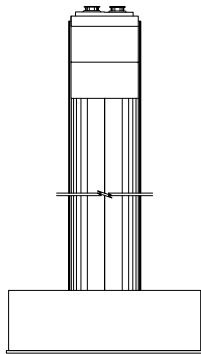

좌측면

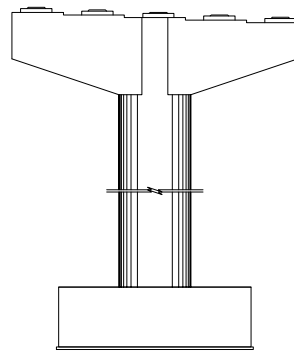


배면

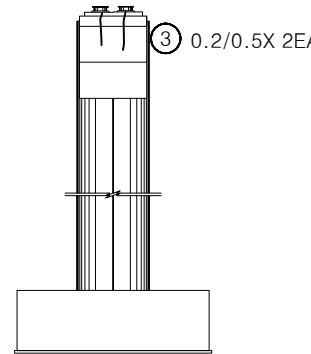


우측면

KEY PLAN

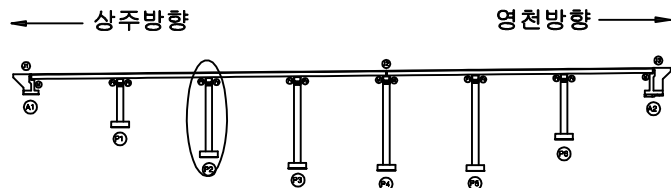

SECTION

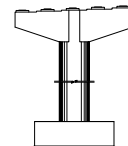


범례


균열	망상균열	재료분리	발주처 상주영천고속도로(주)
부식	철근노출	철근노출	
부식	철근노출	철근노출	용역명 상주영천고속도로 2024-2025년 시설물 안전점검 용역 (2025년 상반기 정기안전점검)
부식	철근노출	철근노출	점검기관 (주)영성엔지니어링

손 상 물 량 표


번호	구분	부재	손상내용	손상현황						비 고
				폭 (mm)	길이 (m)	너비 (m)	수량	단위	개소	
1	19하	교각	망상균열	0.2	10.0	1.0	10.00	m ²	1	
2	19하	교량받침	발침콘크리트 재료분리		0.5	0.3	0.15	m ²	1	
3	19하	교량받침	무수축물탈 균열	0.1	0.2		0.20	m	1	
4	19하	교량받침	plate 부식				1.00	EA	1	
5										
6										
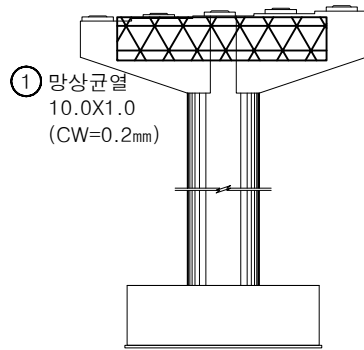


정면

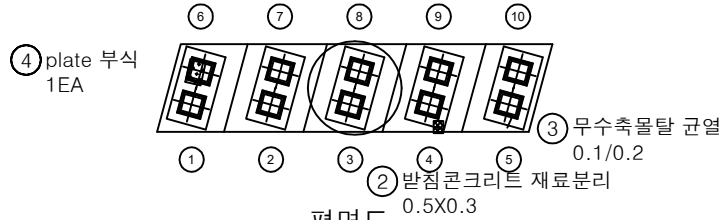


평면도

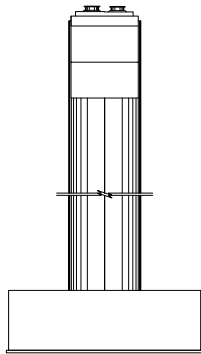

좌측면

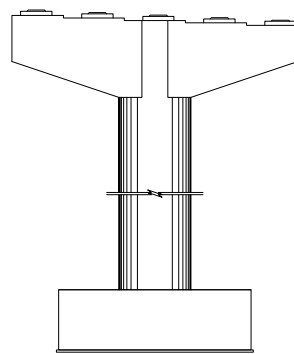


배면

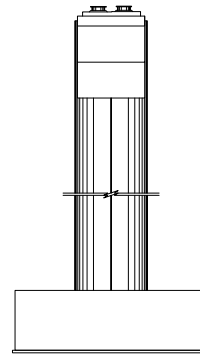


우측면

KEY PLAN

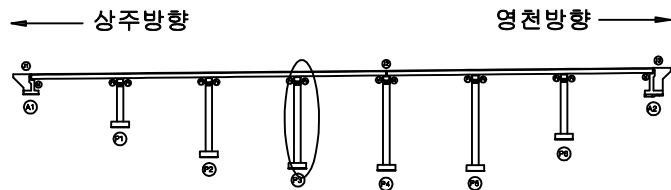

SECTION

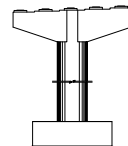


범례


균열	망상균열	재료분리	발주처
편치, 공동	박리, 파손	열화	상주영천고속도로(주)
누수, 체수	배태	퇴적물	용역명
철근노출	침하	그늘음	상주영천고속도로 2024-2025년 시설물 안전점검 용역 (2025년 상반기 정기안전점검)
부식	좌굴, 변형	기타	점검기관
			(주)영성엔지니어링
			도면번호
			29

손 상 물 량 표


번호	구분	부재	손상내용	손상현황						비 고
				폭 (mm)	길이 (m)	너비 (m)	수량	단위	개소	
1	19하	교각	균열(0.3mm미만)	0.2	1.0		6.00	m	6	
2	19하	교각	박락		0.2	0.2	0.04	m ²	1	
3	19하	교량받침	무수축물탈 균열	0.1	0.2		0.20	m	1	
4	19하	교량받침	plate 부식				1.00	EA	1	
5	23하	교각	균열(0.3mm미만)	0.2	1.0		1.00	m	1	
6										
7										
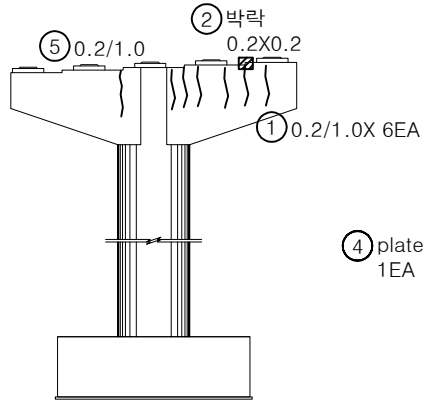


정면

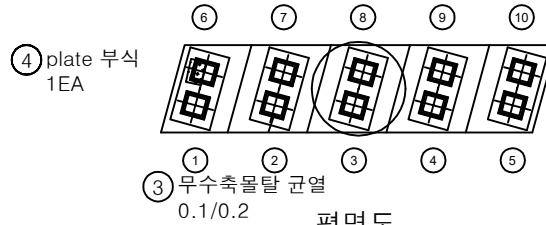


평면도

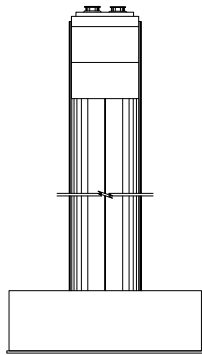

좌측면

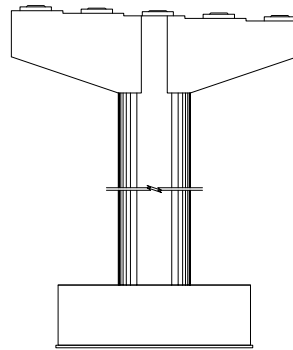


배면

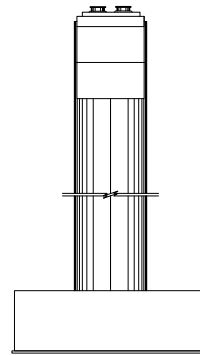


우측면

KEY PLAN

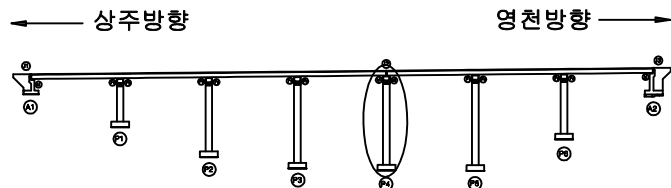

SECTION

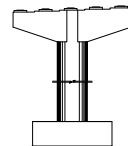


범례


균열	망상균열	재료분리	발 주 처 상주영천고속도로(주)
핀치, 공동	박리, 파손	열 화	
누수, 체수	스케일	퇴적물	용 역 명 상주영천고속도로 2024~2025년 시설물 안전점검 용역 (2025년 상반기 정기안전점검)
철근노출	침하	그늘음	
부식	좌굴, 변형	기타	점 검 기 관 (주)영성엔지니어링
			도 면 번 호 30

손상물량표


번호	구분	부재	손상내용	손상현황						비고
				폭 (mm)	길이 (m)	너비 (m)	물량	단위	개소	
1	19하	교량받침	plate 부식				1.00	EA	1	
2	23하	거더	거푸집 미제거(거더)				1.00	EA	1	
3										
4										
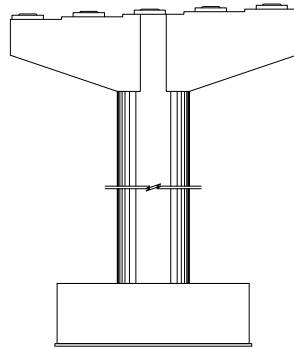


정면

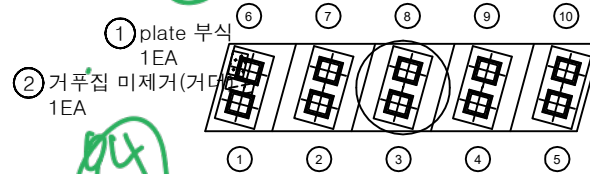


평면도

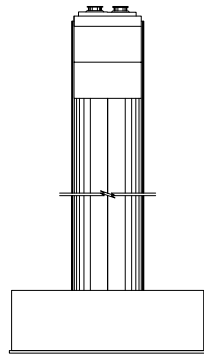

좌측면

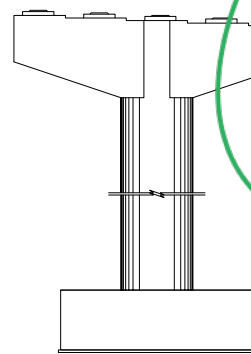


배면

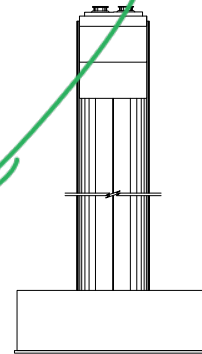


우측면

KEY PLAN

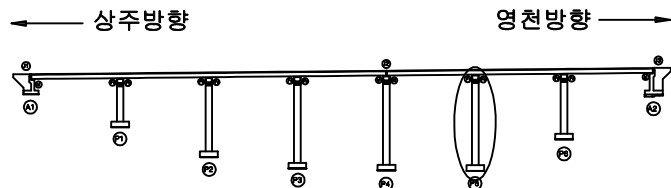

SECTION

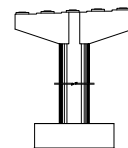


범례



균열	망상균열	재료분리	발주처
편치, 공동	박리, 파손	열화	상주영천고속도로(주)
누수, 체수	배태	퇴적물	용역명
철근노출	침하	그늘음	상주영천고속도로 2024-2025년 시설물 안전점검 용역 (2025년 상반기 정기안전점검)
부식	좌굴, 변형	기타	점검기관
			(주)영성엔지니어링
			도면번호
			31

손상물량표


번호	구분	부재	손상내용	손상현황						비고
				폭 (mm)	길이 (m)	너비 (m)	수량	단위	개소	
1	19하	교각	표면박리		7.0	0.3	2.10	m ²	1	
2	19하	교량받침	받침콘크리트 재료분리		1.0	0.1	0.10	m ²	1	
3	19하	교량받침	무수축물탈 균열	0.1	0.2		0.60	m	3	
4	19하	교량받침	받침콘크리트 재료분리		0.5	0.1	0.05	m ²	1	
5	19하	교량받침	무수축물탈 균열	0.1	0.2		0.20	m	1	
6	19하	교량받침	무수축물탈 균열	0.1	0.2		0.40	m	2	
7	19하	교량받침	무수축물탈 균열	0.1	0.2		0.20	m	1	
8	19하	교량받침	plate 부식				1.00	EA	1	
9	21하	교량받침	받침콘크리트 재료분리		0.5	0.2	0.10	m ²	1	
10										
11										
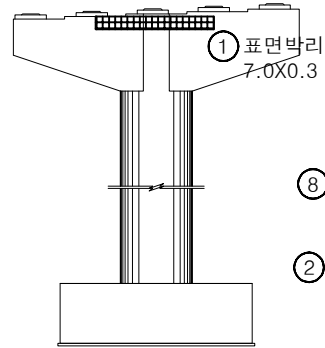


정면

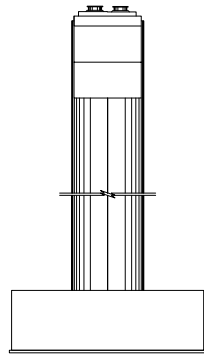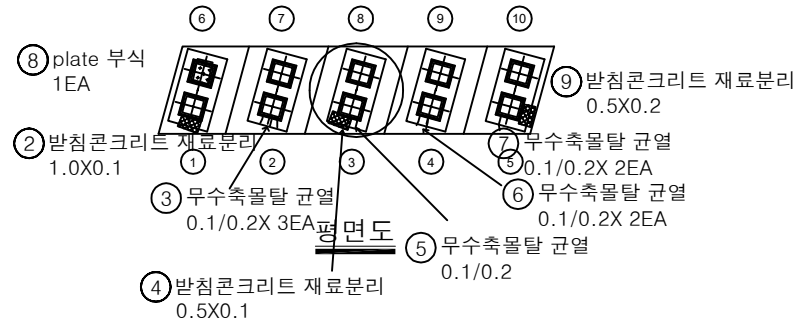

좌측면

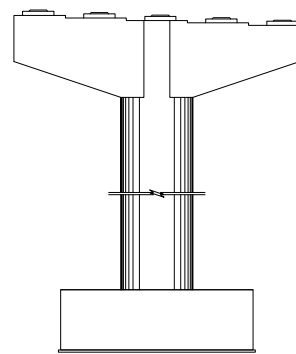


배면

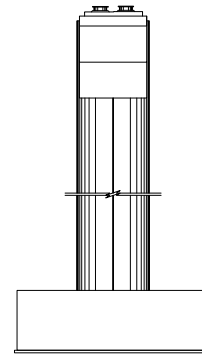


우측면

KEY PLAN

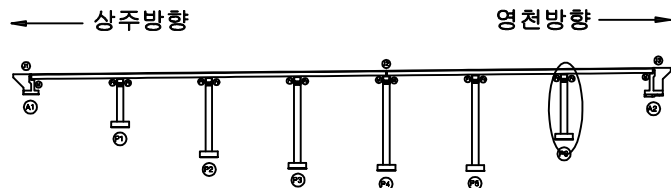

SECTION

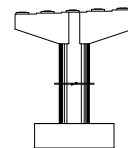

범례

균열	망상균열	재료분리
편치, 공동	박리, 파손	열화
누수, 체수	배태	퇴적물
철근노출	침하	그늘음
부식	좌굴, 변형	기타

발주처
상주영천고속도로(주)용역명
상주영천고속도로 2024-2025년 시설물 안전점검 용역
(2025년 상반기 정기안전점검)점검기관
(주)영성엔지니어링

도면번호