

상주영천고속도로 2024~2025년 시설물 안전점검 용역
(2025년 상반기 정기안전점검)

외 관 조 사 망 도

오실교

2025.04

(주)명성엔지니어링


상 주 방 향

ID : 오실교 교면포장 S1 (상주방향)



손상물량표

상주방향

영천방향

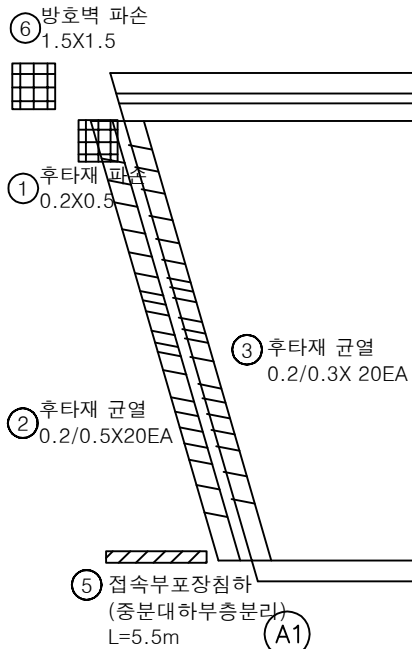

번호	구분	부재	손상내용	손상현황						비고
				폭 (mm)	길이 (m)	너비 (m)	수량	단위	개소	
1	19하	신축이음	후타재 파손		0.2	0.5	0.10	m ²	1	
2	19하	신축이음	후타재 균열	0.2	0.5		10.00	m	20	
3	19하	신축이음	후타재 균열	0.2	0.3		6.00	m	20	
4	21하	방호벽	방호벽 균열	0.2	1.0		6.00	m	6	
5	22상	교면포장	접속부포장침하(중분대하부층분리)		5.5		5.50	m	1	
6	23하	방호벽	방호벽 파손		1.5	1.5	2.25	m ²	1	
7										
8										
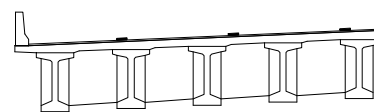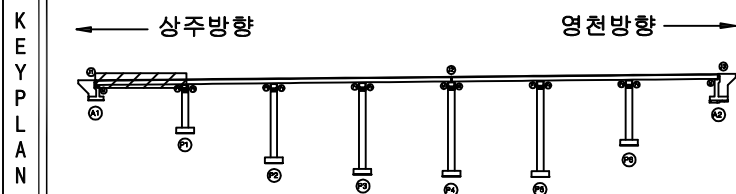

범 례	손상현황			발주처
	균열	망상균열	재료분리	
	편치, 공동	박리, 파손	열화	상주영천고속도로(주)
	누수, 체수	배태	퇴적물	
	철근노출	침하	그늘음	상주영천고속도로 2024-2025년 시설물 안전점검 용역 (2025년 상반기 정기안전점검)
	부식	좌굴, 변형	기타	
				점검기관 (주)영성엔지니어링
				도면번호 01


ID : 오실교 교면포장 S2 (상주방향)

손상물량표

상주방향



영천방향

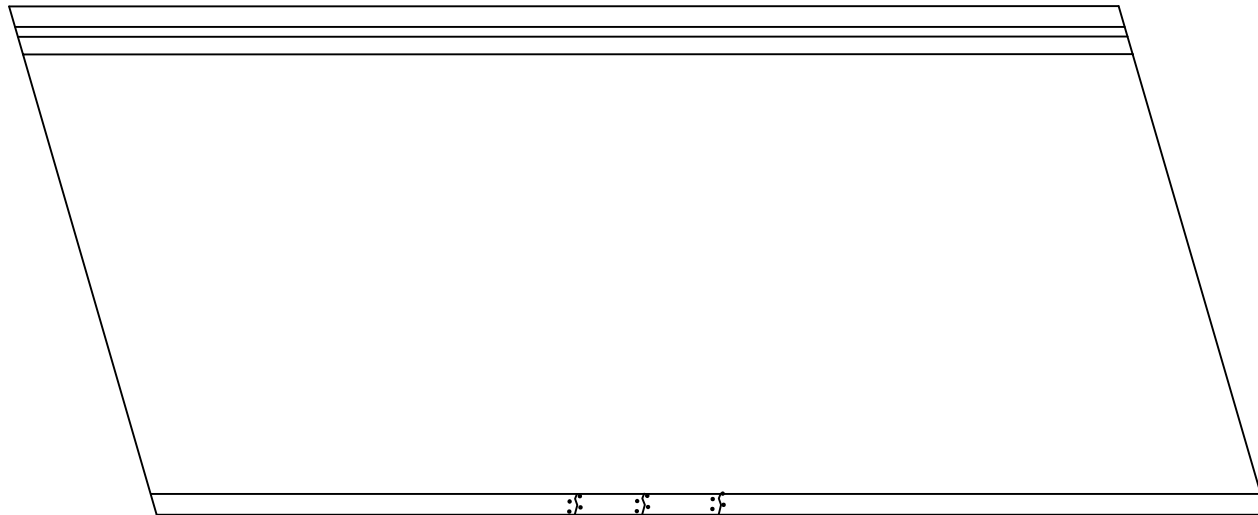


(P1)

① 중분대 균열부백태
0.2X1.0 X3EA


(P2)

번호	구분	부재	손상내용	손상현황						비고
				폭 (mm)	길이 (m)	너비 (m)	물량	단위	개소	
1	21하	중분대	균열부백태		0.2	1.0	0.60	m ²	3	22'선 보수
2										
3										
KEY PLAN

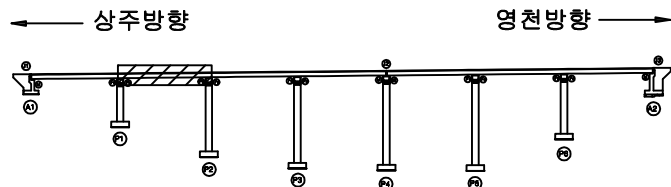

SECTION

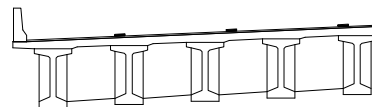

범례

	균열		망상균열		재료분리	발주처	상주영천고속도로(주)
	편치, 공동		박리, 파손		열화	용역명	상주영천고속도로 2024-2025년 시설물 안전점검 용역 (2025년 상반기 정기안전점검)
	누수, 체수		백태		퇴적물	점검기관	(주)영성엔지니어링
	철근노출		침하		그늘음	도면번호	02
	부식		좌굴, 변형		기타		


손상물량표

번호	구분	부재	손상내용	손상현황						비고
				폭 (mm)	길이 (m)	너비 (m)	물량	단위	개소	
1	21하	중분대	균열부백태		0.2	1.0	0.60	m ²	3	22상 보수
2										
3										
상주방향



영천방향

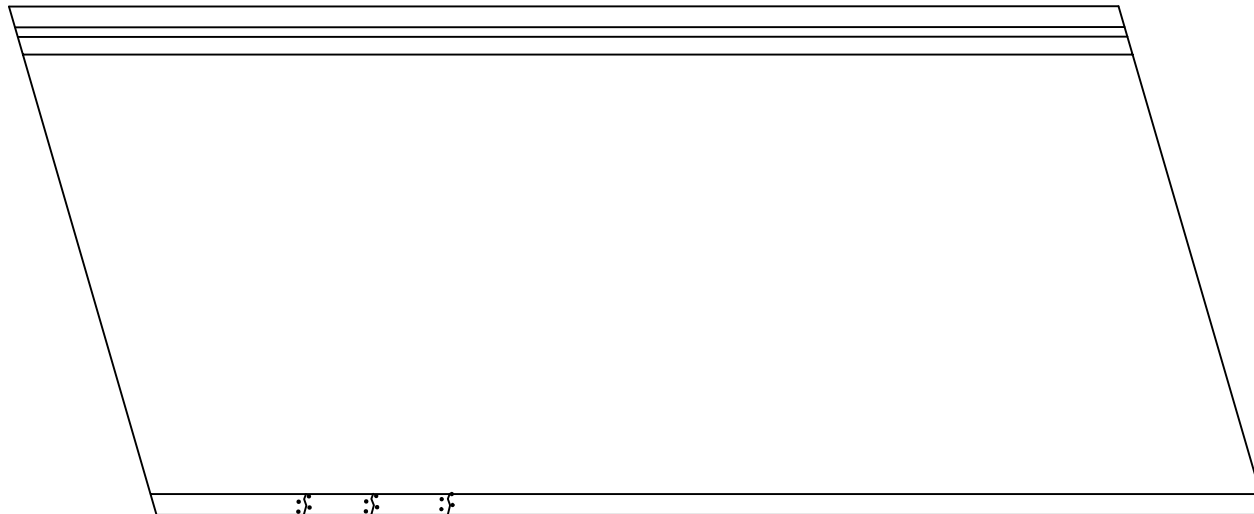


P2


① 중분대 균열부백태
0.2X1.0 X3EA

P3

KEY PLAN

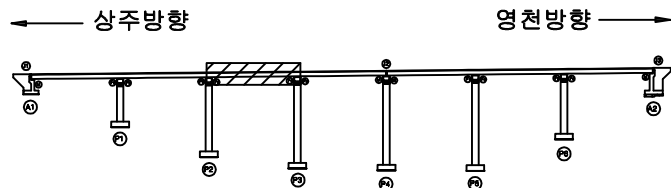

SECTION

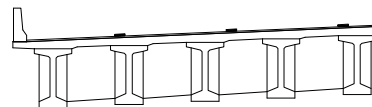

범례


	균열		망상균열		재료분리	발주처 상주영천고속도로(주)
	편치, 공동		박리, 파손		열화	
	누수, 체수		백태		표적물	용역명 상주영천고속도로 2024~2025년 시설물 안전점검 용역 (2025년 상반기 정기안전점검)
	철근노출		침하		그늘음	
	부식		좌굴, 변형		기타	점검기관 (주)영성엔지니어링
						도면번호 03

손상물량표


번호	구분	부재	손상내용	손상현황						비고
				폭 (mm)	길이 (m)	너비 (m)	수량	단위	개소	
1	19하	신축이음	차수판 볼트탈락				2.00	EA	2	
2	19하	신축이음	후타재 균열	0.2	0.3		2.40	m	8	
3	21하	중분대	균열부백태		0.2	1.0	0.40	m ²	2	22'상 보수
4	21하	신축이음	이물질퇴적		2.0		2.00	m	1	
5										
6										
상주방향


영천방향

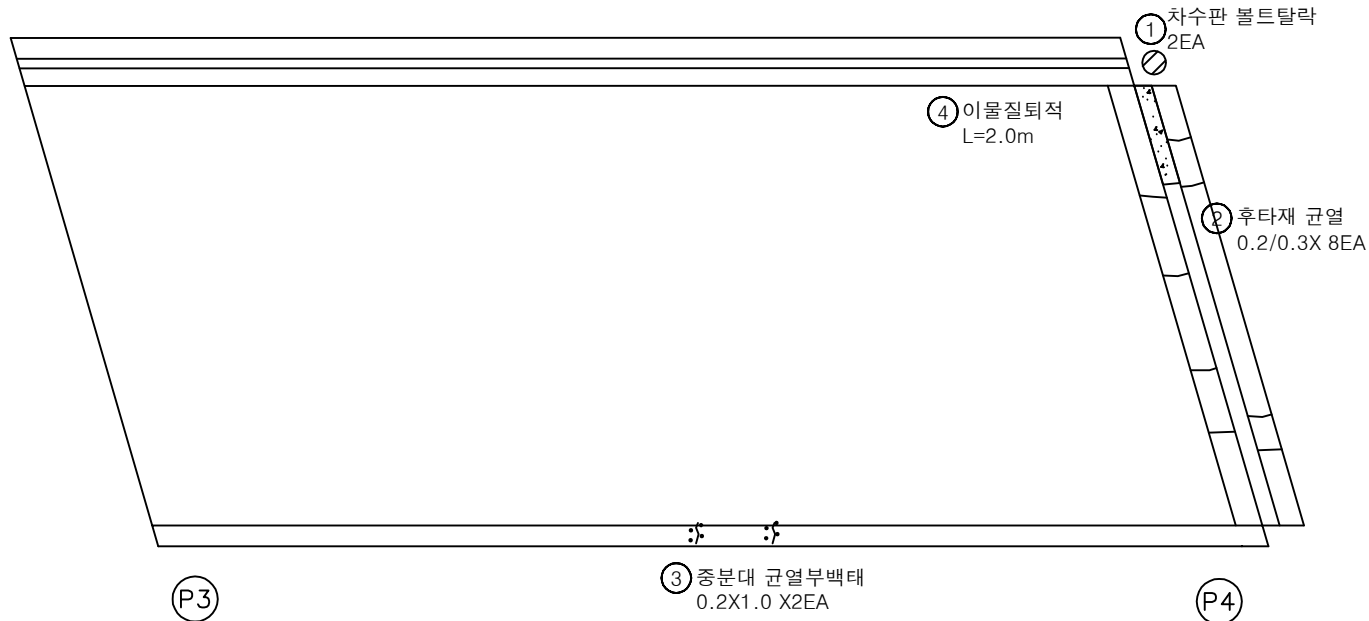

KEY PLAN

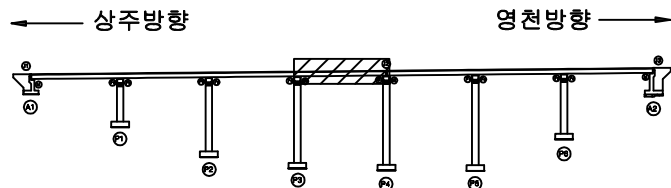

SECTION

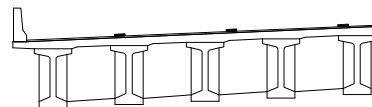

범례

	균열		망상균열		재료분리	발주처 상주영천고속도로(주)
	편치, 공동		박리, 파손		열화	
	누수, 체수		배태		퇴적물	용역명 상주영천고속도로 2024-2025년 시설물 안전점검 용역 (2025년 상반기 정기안전점검)
	철근노출		침하		그늘음	
	부식		좌굴, 변형		기타	점검기관 (주)영성엔지니어링
						도면번호 04


손 상 물 량 표

번호	구분	부재	손상내용	손상현황						비 고
				폭 (mm)	길이 (m)	너비 (m)	물량	단위	개소	
1	21하	중분대	균열부백태		0.2	1.0	0.60	m ²	3	22상 보수
2										
3										
상주방향




영천방향

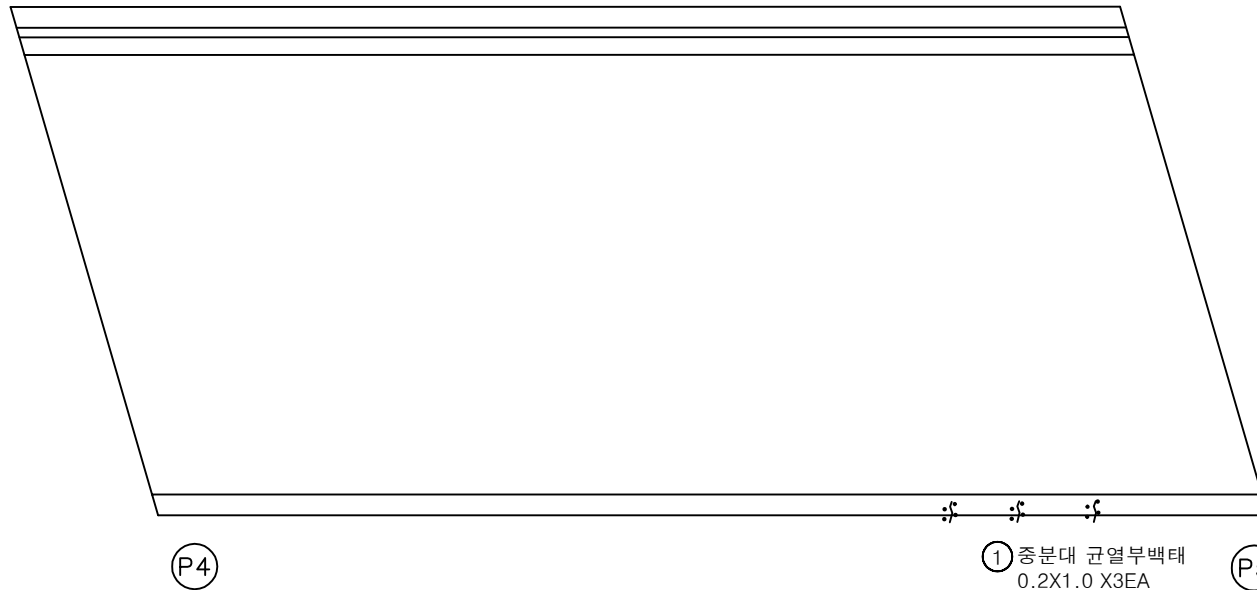

KEY PLAN

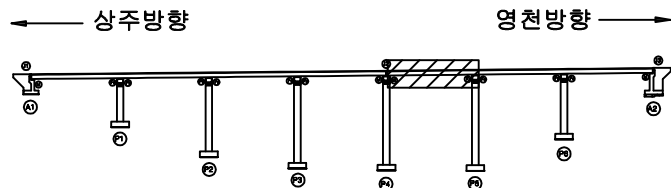

SECTION

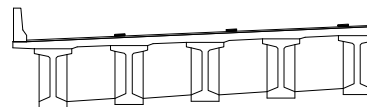

범례

	균열		망상균열		재료분리	발주처 상주영천고속도로(주)
	편치, 공동		박리, 파손		열화	
	누수, 체수		백태		퇴적물	용역명 상주영천고속도로 2024-2025년 시설물 안전점검 용역 (2025년 상반기 정기안전점검)
	철근노출		침하		그늘음	
	부식		좌굴, 변형		기타	점검기관 (주)영성엔지니어링
						도면번호 05


손상물량표

번호	구분	부재	손상내용	손상현황						비고
				폭 (mm)	길이 (m)	너비 (m)	물량	단위	개소	
1										
2										
상주방향




영천방향

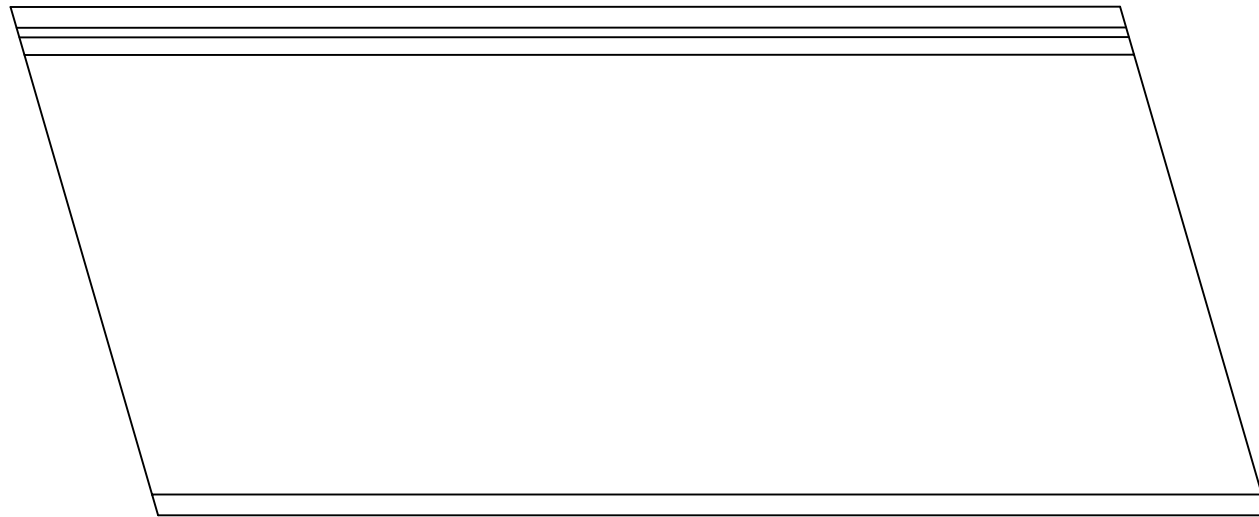


P5

P6

KEY PLAN

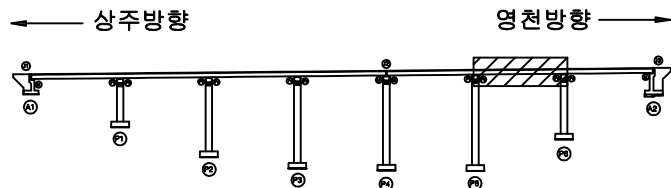

SECTION

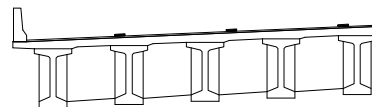

범례



손상물량표

번호	구분	부재	손상내용	손상현황						비고
				폭 (mm)	길이 (m)	너비 (m)	물량	단위	개소	
1	19하	신축이음	차수판 볼트탈락				1.00	EA	1	
2	19하	신축이음	후타재 균열	0.2	0.5		6.00	m	12	
3	19하	신축이음	차수판 앵커탈락				3.00	EA	3	
4	21하	신축이음	이물질퇴적		1.0		1.00	m	1	
5	21하	신축이음	후타재 층분리		0.3	1.0	0.30	m ²	1	
6										
7										
상주방향


영천방향

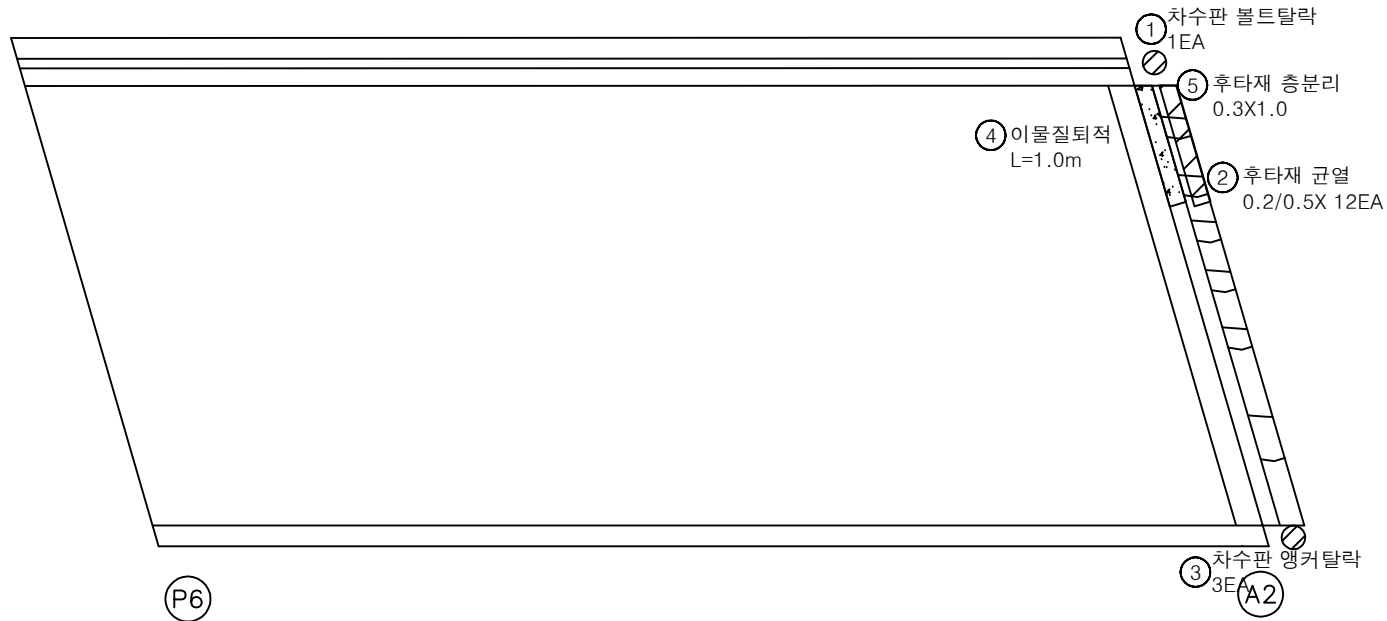


KEY PLAN

상주방향

영천방향

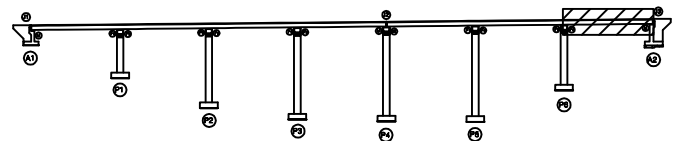

SECTION

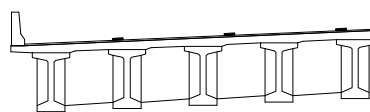

범례

균열	망상균열	재료분리
편치, 공동	박리, 파손	열화
누수, 체수	배태	퇴적물
철근노출	침하	그늘음
부식	좌굴, 변형	기타

발주처
상주영천고속도로(주)용역명
상주영천고속도로 2024-2025년 시설물 안전점검 용역
(2025년 상반기 정기안전점검)점검기관
(주)영성엔지니어링도면번호
07


ID : 오실교 바닥판하면 S1 (상주방향)

손상물량표

상주방향




영천방향

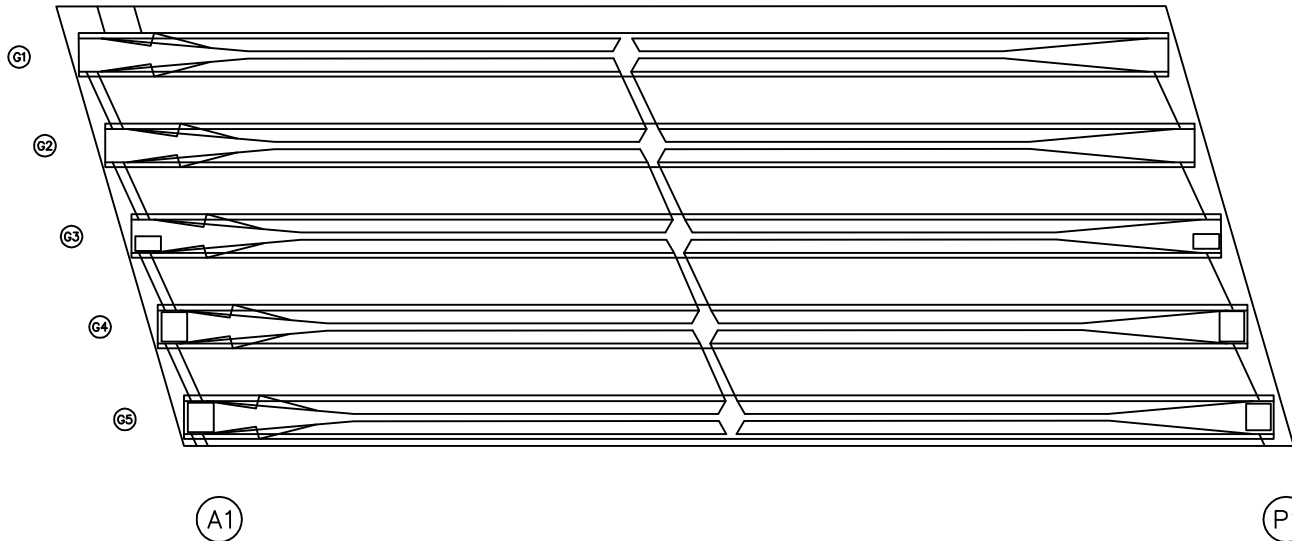


번호	구분	부재	손상내용	손상현황						비고
				폭 (mm)	길이 (m)	너비 (m)	물량	단위	개소	
1										
2										
KEY PLAN

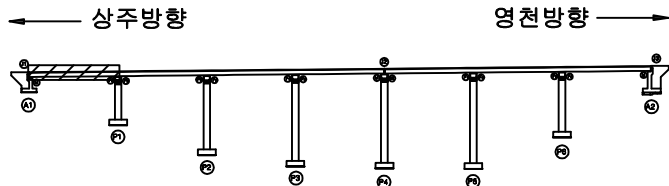

SECTION

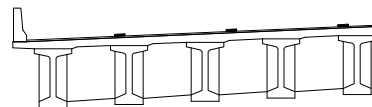

범례




ID : 오실교 바닥판하면 S2 (상주방향)

손상물량표

상주방향




영천방향

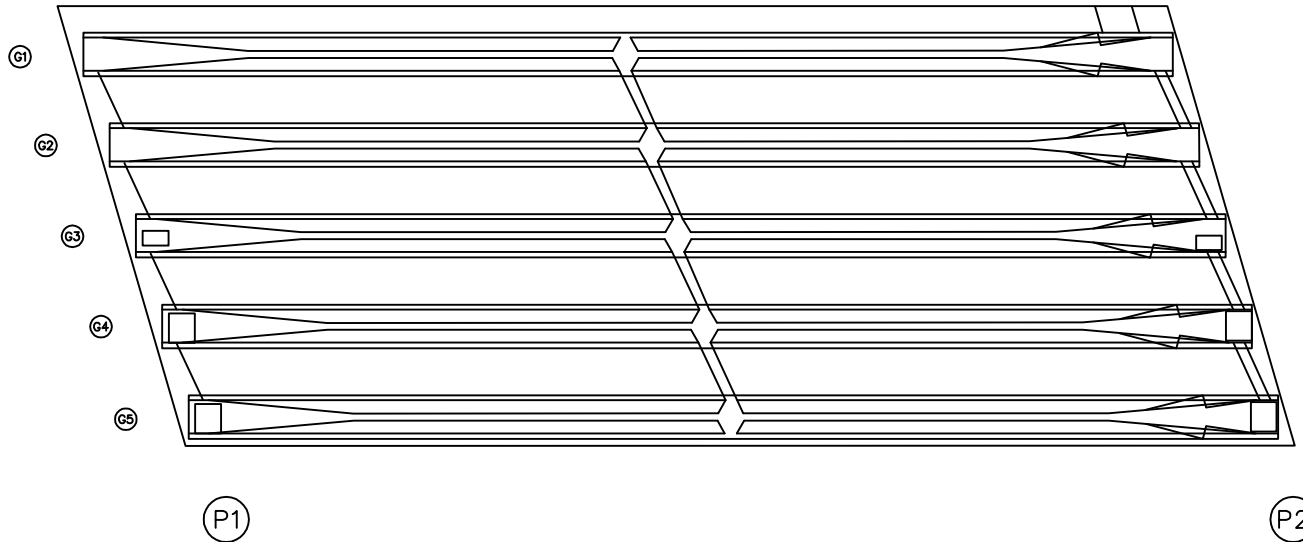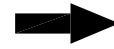


번호	구분	부재	손상내용	손상현황						비고
				폭 (mm)	길이 (m)	너비 (m)	물량	단위	개소	
1										
2										
KEY PLAN

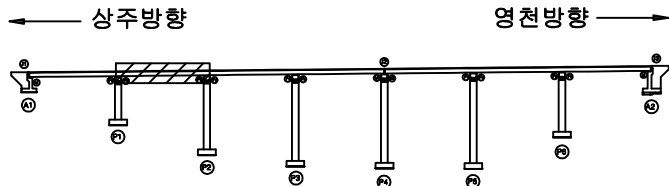


SECTION

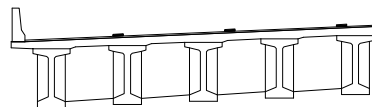

범례

	균열		망상균열		재료분리	발주처	
	편치, 공동		박리, 파손		델화	상주영천고속도로(주)	
	누수, 체수		배태		포적물	용역명	
	철근노출		침하		그을음	상주영천고속도로 2024-2025년 시설물 안전점검 용역 (2025년 상반기 정기안전점검)	
	부식		좌굴, 변형		기타	점검기관	
						(주)영성엔지니어링	
						도면번호	
						09	

ID : 오실교 바닥판하면 S3 (상주방향)

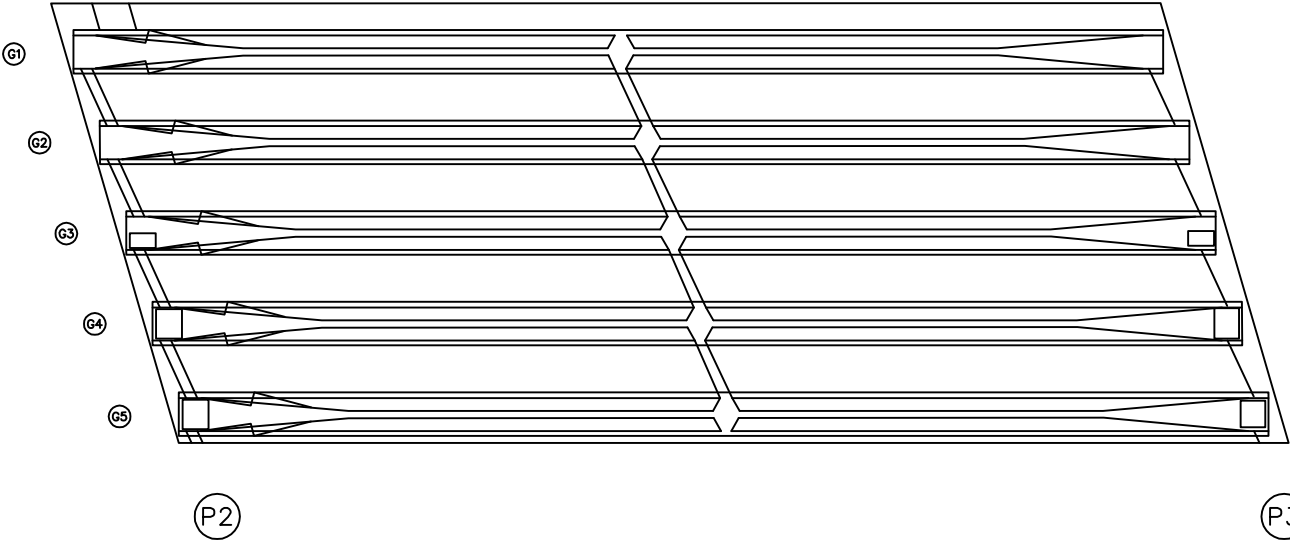

손 상 물 량 표


[illegible]

KEY PLAN


← 상주방향

영천방향 →

S
E
C
T
I
O
N

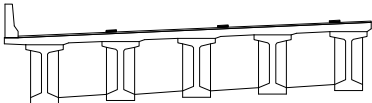


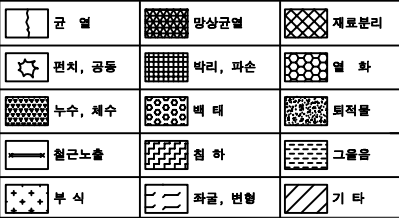

발 주 처
상주영천고속도로(주)

용역명	상주영천고속도로 2024~2025년 시설물 안전점검 용역 (2025년 상반기 정기안전점검)
-----	---

점 검 기 관 (주)명성엔지니어링

도면번호


ID : 오실교 바닥판하면 S4 (상주방향)

손상물량표

상주방향




영천방향

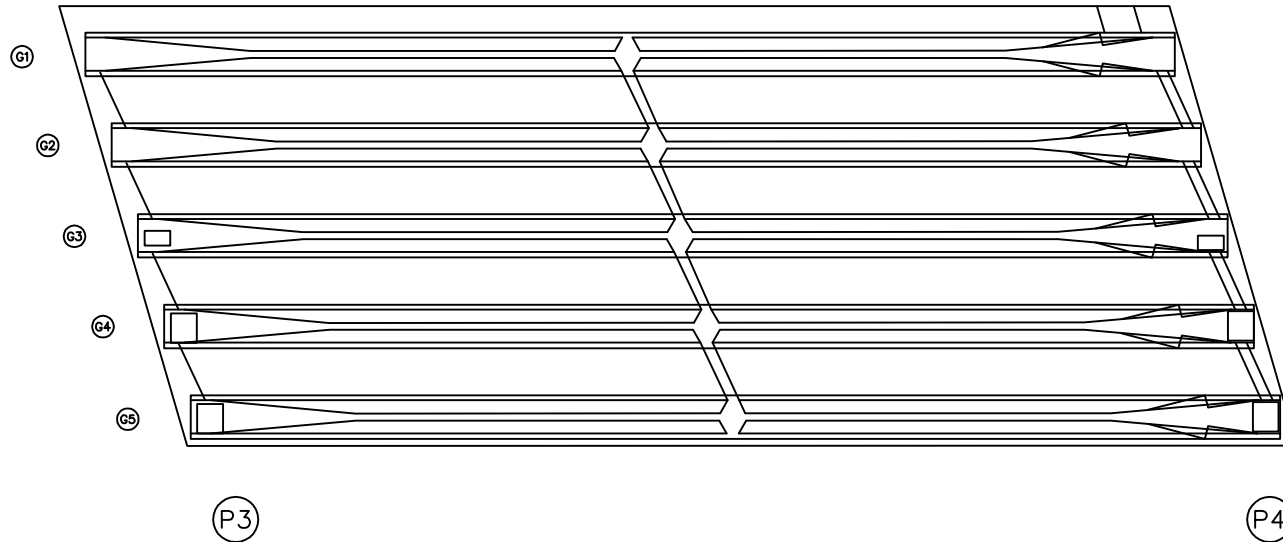


번호	구분	부재	손상내용	손상현황						비고
				폭 (mm)	길이 (m)	너비 (m)	물량	단위	개소	
1										
2										
KEY PLAN

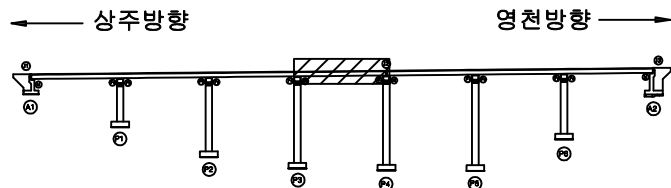

SECTION

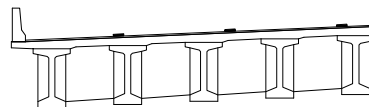

범례

	관 열		망상균열		재료분리
	편치, 공동		박리, 파손		델 화
	누수, 체수		배 태		퇴적물
	철근노출		침 하		그을음

발 주 처
상주영천고속도로(주)
용 역 명
상주영천고속도로 2024-2025년 시설물 안전점검 용역
(2025년 상반기 정기안전점검)
점 검 기 관
(주)영성엔지니어링
도 면 번 호


ID : 오실교 바닥판하면 S5 (상주방향)

손상물량표

상주방향




영천방향

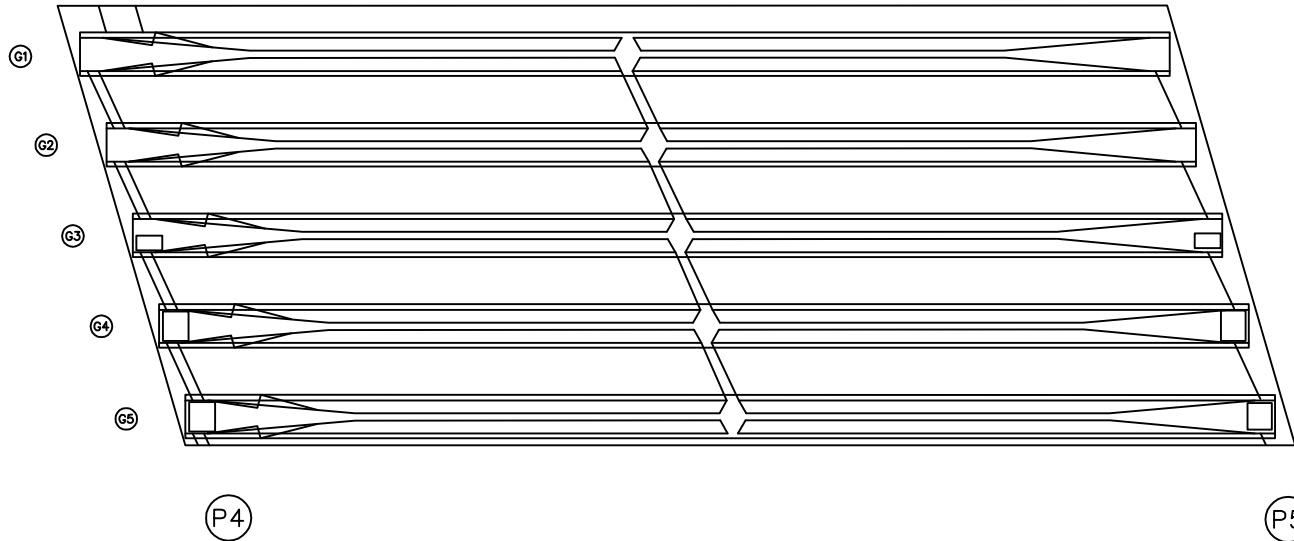


번호	구분	부재	손상내용	손상현황						비고
				폭 (mm)	길이 (m)	너비 (m)	물량	단위	개소	
1										
2										
KEY PLAN

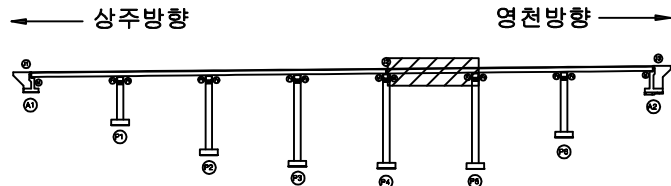

SECTION

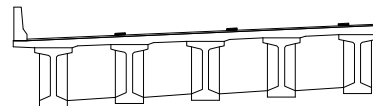

범례

콘크리트	아스팔트콘크리트	철근보강
팽창관통	균열	박리
누수	부식	녹피
철근노출	콘크리트 박락	콘크리트 기공


발주처	상주영천고속도로(주)
용역명	상주영천고속도로 2024-2025년 시설물 안전점검 용역 (2025년 상반기 정기안전점검)
점검기관	(주)영성엔지니어링
도면번호	12

ID : 오실교 바닥판하면 S6 (상주방향)

상주방향




영천방향

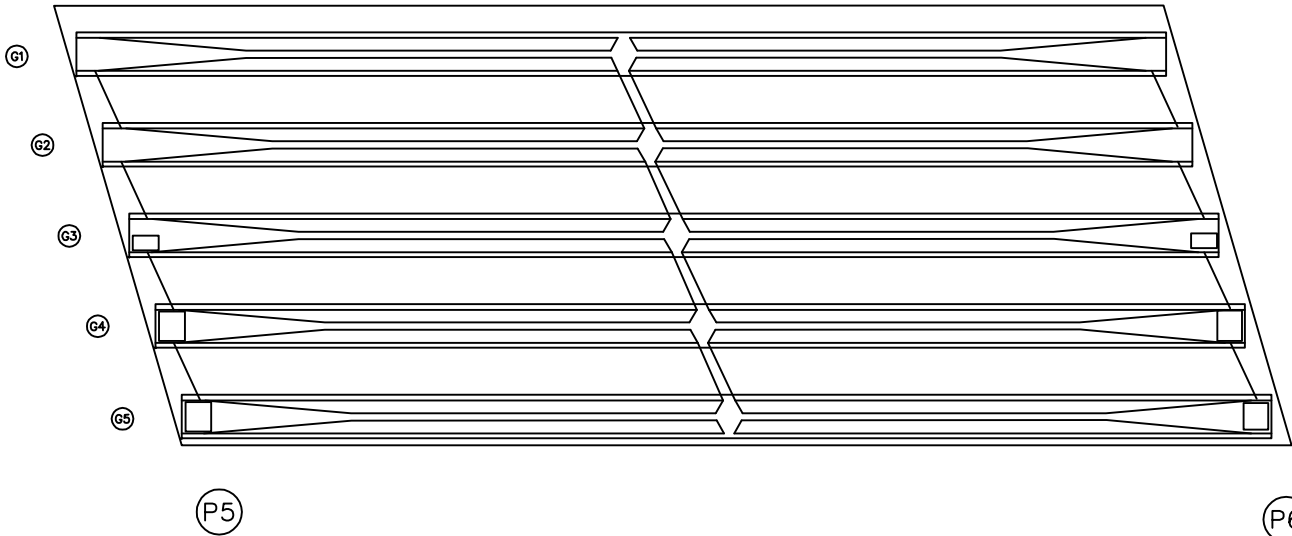


손상물량표

번호	구분	부재	손상내용	손상현황						비고
				폭 (mm)	길이 (m)	너비 (m)	물량	단위	개소	
1										
2										
KEY PLAN

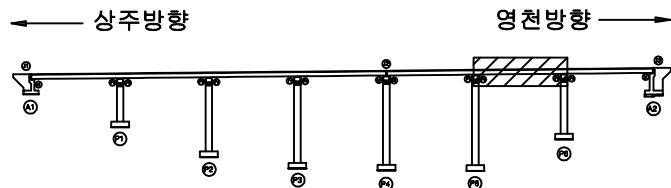

SECTION

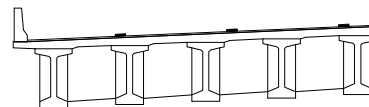

범례

콘크리트	방상근열	재료분리	발주처
편치, 공동	박리, 파손	열화	상주영천고속도로(주)
누수, 체수	배태	퇴적물	용역명
철근노출	침하	그늘음	상주영천고속도로 2024-2025년 시설물 안전점검 용역 (2025년 상반기 정기안전점검)
부식	좌굴, 변형	기타	점검기관
			(주)영성엔지니어링
			도면번호
			13



ID : 오실교 바닥판하면 S7 (상주방향)

손상물량표

상주방향




영천방향

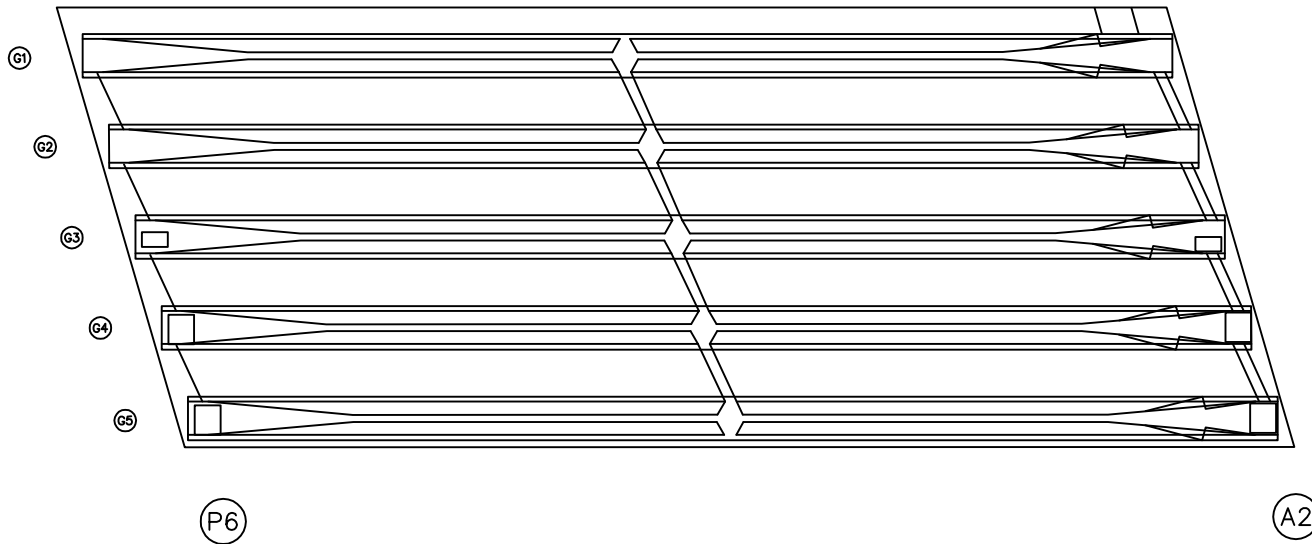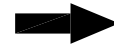


번호	구분	부재	손상내용	손상현황						비고
				폭 (mm)	길이 (m)	너비 (m)	물량	단위	개소	
1										
2										
KEY PLAN

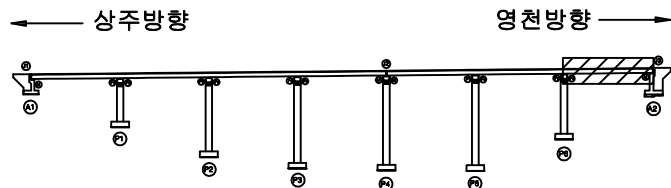

SECTION

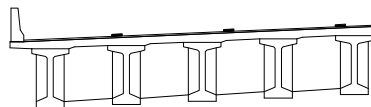


범례

콘크리트	아스팔트콘크리트	철근보강	발주처
팽창관	균열	박리	상주영천고속도로(주)
구덩이	파손	파손	용역명

ID : 오실교 거더 S1 (G1~G5) (상주방향)

상주방향

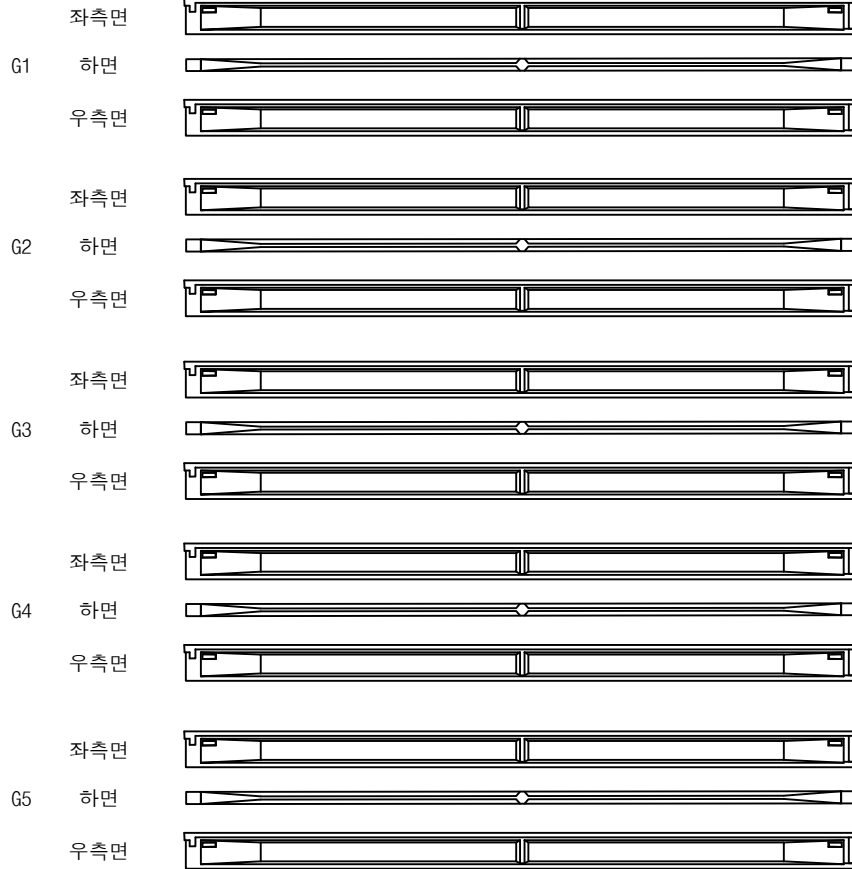

(A1)

(P1)


영천방향




손상물량표

번호	구분	부재	손상내용	손상현황						비고
				폭 (mm)	길이 (m)	너비 (m)	물량	단위	개소	
1										
2										
KEY PLAN

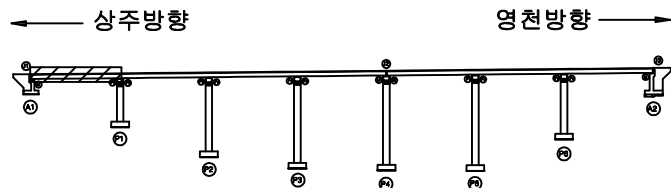

SECTION

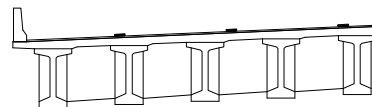


범례

콘크리트	방상근열	재료분리	발주처
균열, 공동	박리, 파손	열화	상주영천고속도로(주)
누수, 체수	부식	퇴적물	용역명
철근노출	침하	그을음	상주영천고속도로 2024~2025년 시설물 안전점검 용역 (2025년 상반기 정기안전점검)
부식	파손, 변형	기타	점검기관
			(주)영성엔지니어링
			도면번호
			15

ID : 오실교 거더 S2 (G1~G5) (상주방향)

상주방향

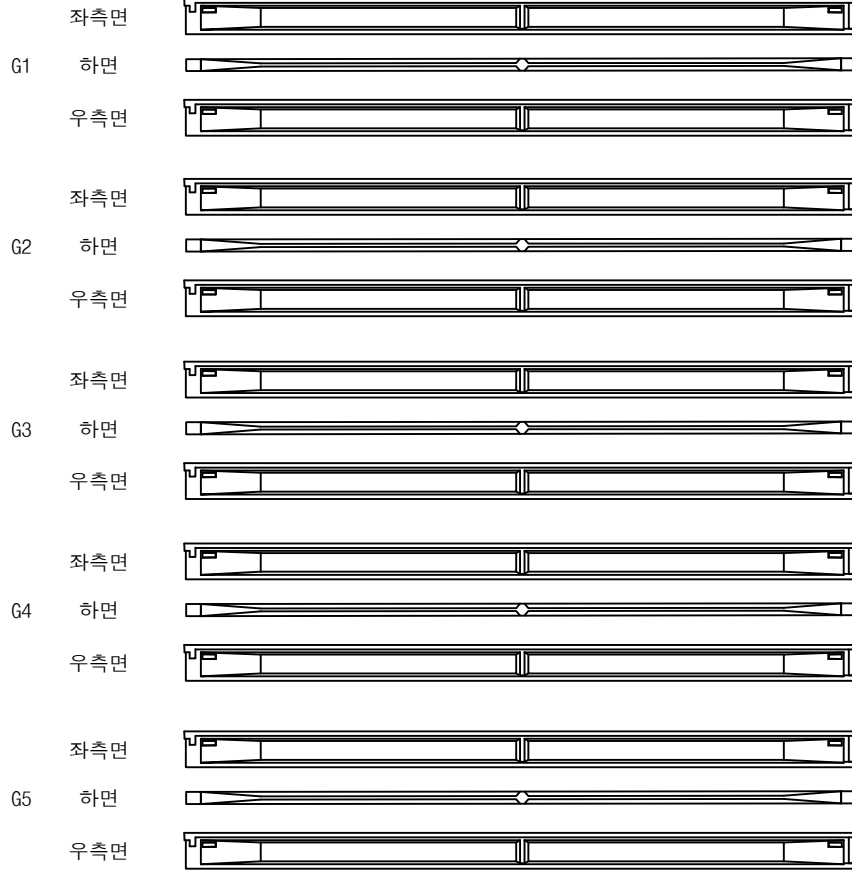

P1

P2


영천방향




손상물량표

번호	구분	부재	손상내용	손상현황						비고
				폭 (mm)	길이 (m)	너비 (m)	물량	단위	개소	
1										
2										
KEY PLAN

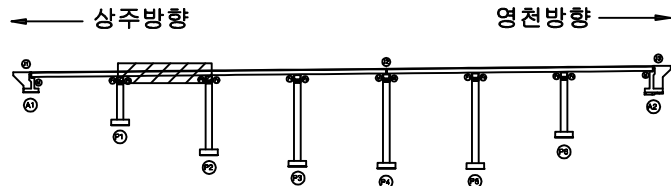

SECTION

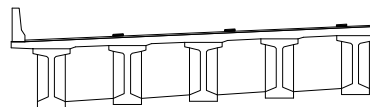


범례

콘크리트	방상근열	재료분리	발주처
균열, 공동	박리, 파손	열화	상주영천고속도로(주)
누수, 체수	배태	퇴적물	용역명
철근노출	침하	그늘음	상주영천고속도로 2024~2025년 시설물 안전점검 용역 (2025년 상반기 정기안전점검)
부식	좌굴, 변형	기타	점검기관
			(주)영성엔지니어링
			도면번호
			16

ID : 오실교 거더 S3 (G1~G5) (상주방향)

상주방향

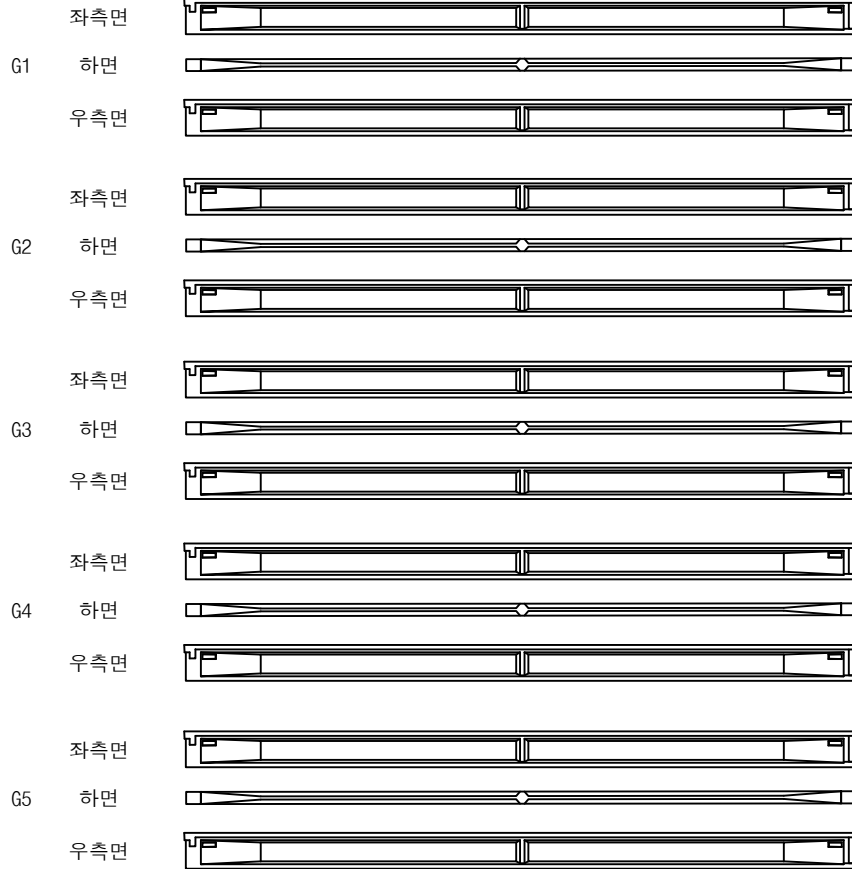

(P2)

(P3)


영천방향




손상물량표

번호	구분	부재	손상내용	손상현황						비고
				폭 (mm)	길이 (m)	너비 (m)	물량	단위	개소	
1										
2										
KEY PLAN

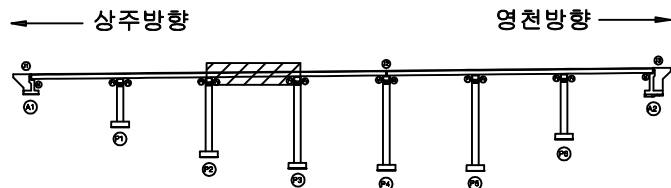

SECTION

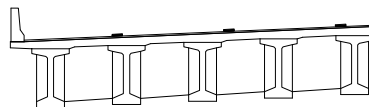


범례

	관 열		방상균열		재료분리	발 주 처 상주영천고속도로(주)
	균열, 공동		박리, 파손		델 화	
	누수, 체수		배 태		퇴적물	용 역 명 상주영천고속도로 2024~2025년 시설물 안전점검 용역 (2025년 상반기 정기안전점검)
	철근노출		침 하		그을음	
	부 식		좌굴, 변형		기 타	점 검 기 관 (주)영성엔지니어링
						도 면 번 호

ID : 오실교 거더 S4 (G1~G5) (상주방향)

상주방향

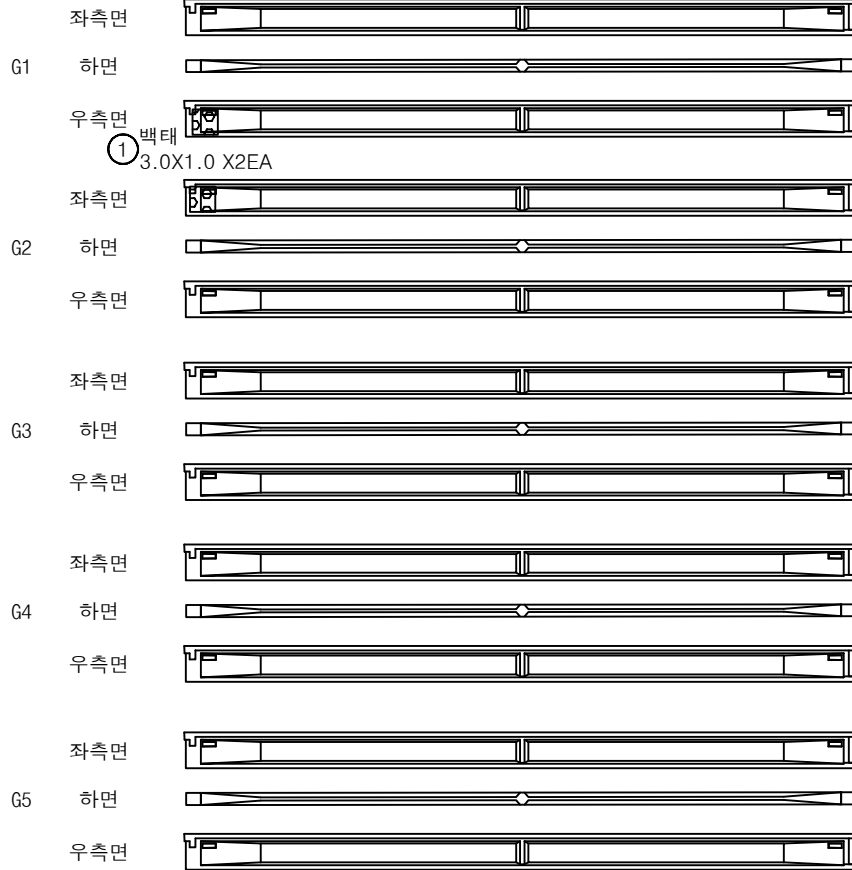

(P3)

(P4)


영천방향




손상물량표

번호	구분	부재	손상내용	손상현황						비고
				폭 (mm)	길이 (m)	너비 (m)	물량	단위	개소	
1	23하	거더	백태		3.0	1.0	6.00	m ²	2	
2										
3										
KEY PLAN

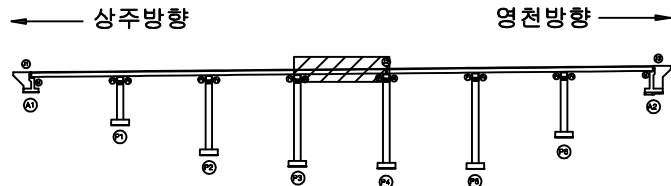

SECTION

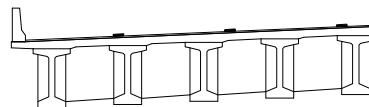


범례

콘크리트	방상근열	재료분리	발주처
편지, 공동	박리, 파손	열화	상주영천고속도로(주)
누수, 체수	백태	퇴적물	용역명
철근노출	침하	그늘음	상주영천고속도로 2024~2025년 시설물 안전점검 용역 (2025년 상반기 정기안전점검)
부식	좌굴, 변형	기타	점검기관
			(주)영성엔지니어링
			도면번호
			18

ID : 오실교 거더 S5 (G1~G5) (상주방향)

상주방향

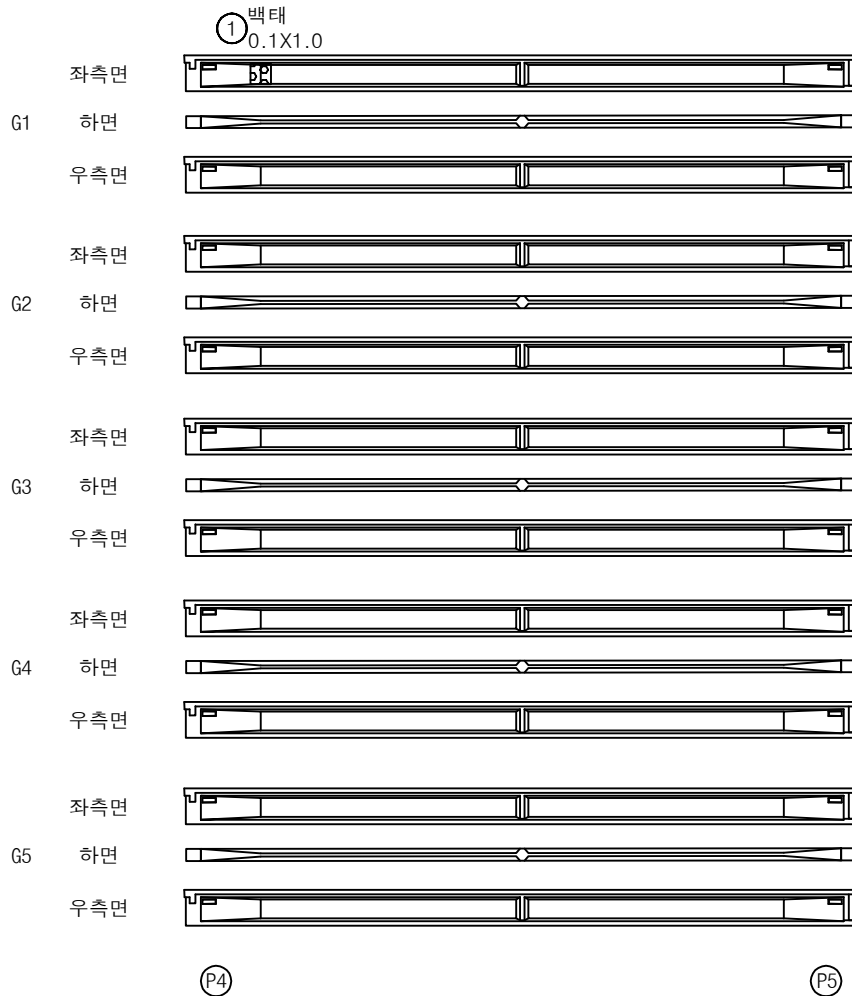


영천방향




손상물량표

번호	구분	부재	손상내용	손상현황						비고
				폭 (mm)	길이 (m)	너비 (m)	물량	단위	개소	
1	23하	거더	백태		0.1	1.0	0.10	m ²	1	
2										
3										
KEY PLAN

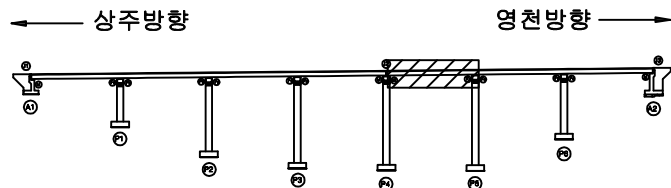

SECTION

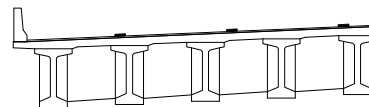


범례

	관 열		망상균열		재료분리	발 주 처	
	편치, 공동		박리, 파손		델 화	용 역 명	
	누수, 체수		백 태		퇴적물	상주영천고속도로 2024~2025년 시설물 안전점검 용역 (2025년 상반기 정기안전점검)	
	철근노출		침 하		그을음	점 검 기 관	
	부 식		자굴, 범람		기 타	(주)영성엔지니어링	
						도 면 번 호	

ID : 오실교 거더 S6 (G1~G5) (상주방향)

상주방향

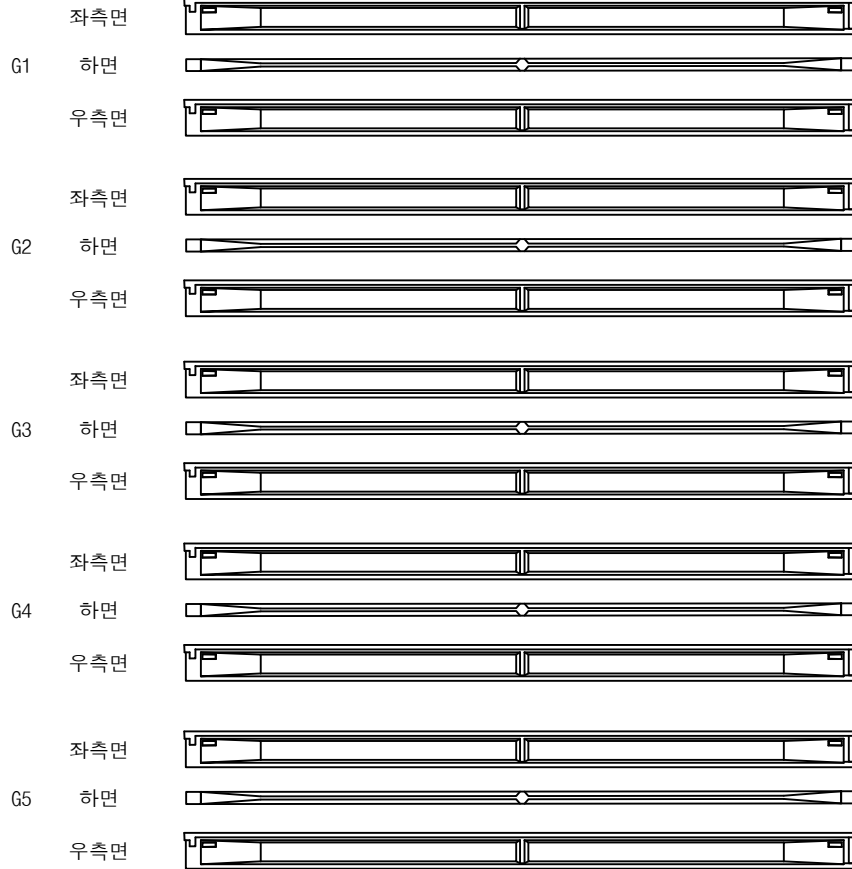

(P5)

(P6)


손상물량표

영천방향




번호	구분	부재	손상내용	손상현황						비고
				폭 (mm)	길이 (m)	너비 (m)	물량	단위	개소	
1										
2										
KEY PLAN

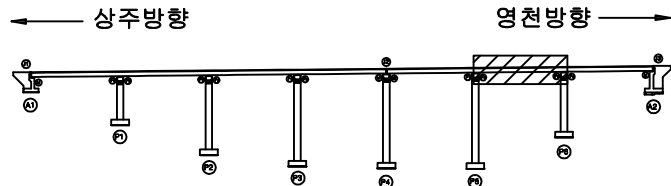

SECTION

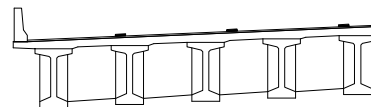

범례

콘크리트	방상근열	재료분리	발주처
편지, 공동	박리, 파손	열화	상주영천고속도로(주)
누수, 체수	배터	퇴적물	용역명
철근노출	침하	그늘음	상주영천고속도로 2024~2025년 시설물 안전점검 용역 (2025년 상반기 정기안전점검)
부식	좌굴, 변형	기타	점검기관
			(주)영성엔지니어링
			도면번호
			20

ID : 오실교 거더 S7 (G1~G5) (상주방향)

손상물량표

상주방향



① 거더박리 6.0X1.0



(P6)


(A2)

영천방향




번호	구분	부재	손상내용	손상현황						비고
				폭 (mm)	길이 (m)	너비 (m)	물량	단위	개소	
1	19하	거더	박리		6.0	1.0	6.00	m ²	1	
2										
3										
KEY PLAN

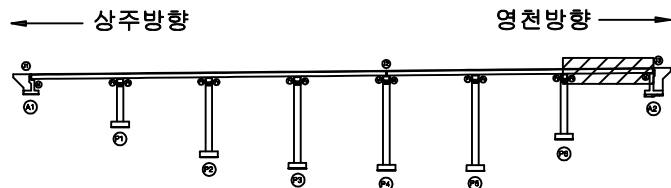

SECTION

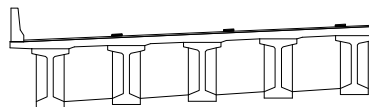

범례

콘크리트	방상근열	재료분리	발주처 상주영천고속도로(주)
균열, 공동	박리, 파손	열화	
누수, 체수	스케일	퇴적물	용역명 상주영천고속도로 2024~2025년 시설물 안전점검 용역 (2025년 상반기 정기안전점검)
철근노출	침하	그늘음	
부식	부식, 박리	기타	점검기관 (주)영성엔지니어링
			도면번호 21

ID : 오실교 가로보 S1~S3 (상주방향)

손상물량표

번호	구분	부재	손상내용	손상현황						비고
				폭 (mm)	길이 (m)	너비 (m)	물량	단위	개소	
1	23하	가로보	파손		0.1	0.2	0.02	m ²	1	
2										
3										
상주 방향



영천 방향




CB1


CB2

CB3


G1~G2

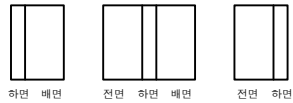

G1~G2

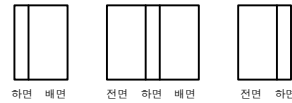


G1~G2

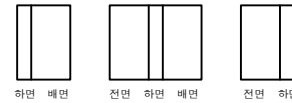


G2~G3



① 파손
0.1X0.2
G2~G3

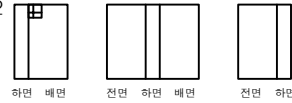


G2~G3

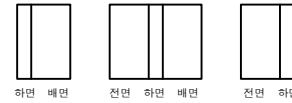


G3~G4




G3~G4

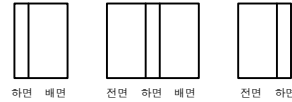


G3~G4

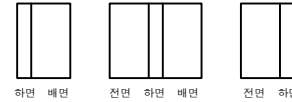


G4~G5

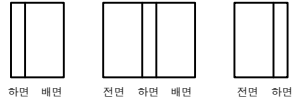

G4~G5

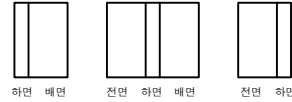

G4~G5

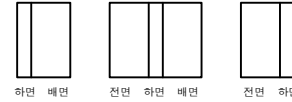

A1

P1


P1

P2


P2

P3

KEY PLAN

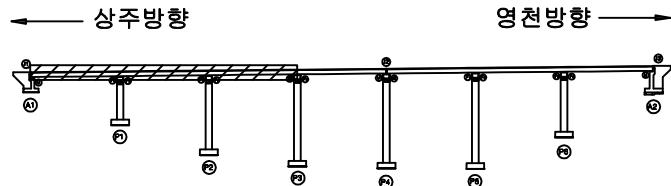

SECTION

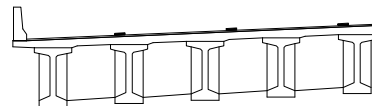

범례

콘크리트	방상균열	재료분리	발주처 상주영천고속도로(주)
균열, 공동	박리, 파손	열화	용역명 상주영천고속도로 2024~2025년 시설물 안전점검 용역 (2025년 상반기 정기안전점검)
누수, 체수	침하	퇴적물	점검기관 (주)영성엔지니어링
철근노출	부식	기타	도면번호 22

ID : 오실교 가로보 S4~S5 (상주방향)

손상물량표

상주 방향




영천 방향



CB4


CB5

G1~G2

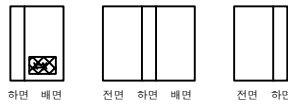


하면 배면 전면 하면 배면 전면 하면

G2~G3

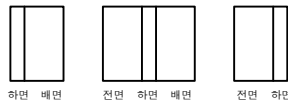


하면 배면 전면 하면 배면 전면 하면

G3~G4

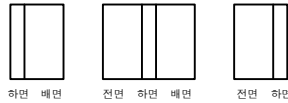

하면 배면 전면 하면 배면 전면 하면

G4~G5

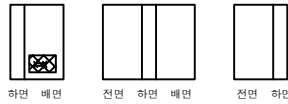


하면 배면 전면 하면 배면 전면 하면

① 가로보 재료분리 및 철근노출
0.3X0.3X 2EA

P3


P4

G1~G2

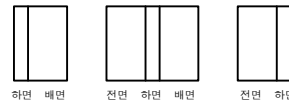


하면 배면 전면 하면 배면 전면 하면

G2~G3

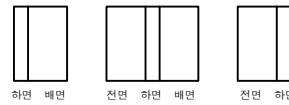


하면 배면 전면 하면 배면 전면 하면

G3~G4

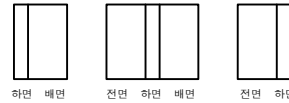

하면 배면 전면 하면 배면 전면 하면

G4~G5

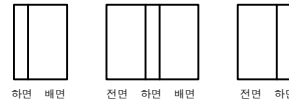


하면 배면 전면 하면 배면 전면 하면

P4


P5

번호	구분	부재	손상내용	손상현황						비고
				폭 (mm)	길이 (m)	너비 (m)	물량	단위	개소	
1	19하	가로보	재료분리 및 철근노출		0.3	0.3	0.18	m ²	2	23하 보수
2										
3										
KEY PLAN

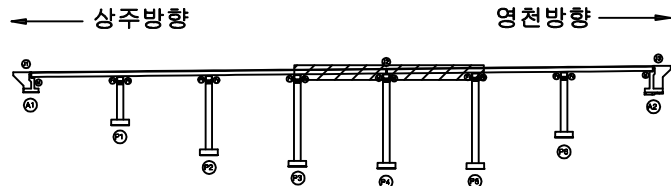

SECTION

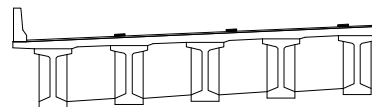

범례

균열	망상균열	재료분리	발주처
편치, 공동	박리, 파손	열화	상주영천고속도로(주)
누수, 체수	배태	퇴적물	용역명
철근노출	침하	그늘음	상주영천고속도로 2024~2025년 시설물 안전점검 용역 (2025년 상반기 정기안전점검)
부식	좌굴, 변형	기타	점검기관
			(주)영성엔지니어링
			도면번호
			23

손상물량표

번호	구분	부재	손상내용	손상현황						비고
				폭 (mm)	길이 (m)	너비 (m)	물량	단위	개소	
1	19하	가로보	재료분리		2.0	1.0	4.00	m ²	2	
2	23하	가로보	재료분리		0.5	0.3	0.15	m ²	1	
3										
4										
상주 방향




영천 방향




CB6


G1~G2

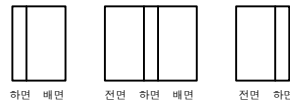


G2~G3

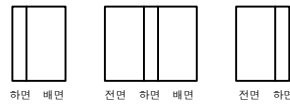

G3~G4

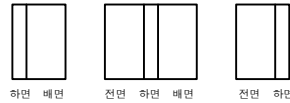

G4~G5

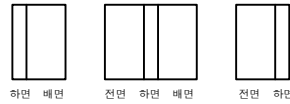


P5

P6


CB7

② 재료분리
0.5X0.3


G1~G2

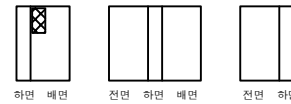


G2~G3

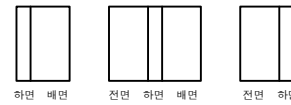

G3~G4

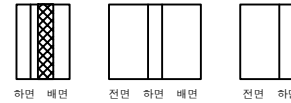


G4~G5

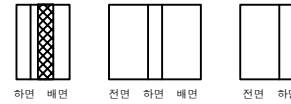① 가로보재료분리
2.0X1.0X 2EA


P6

A2

KEY PLAN

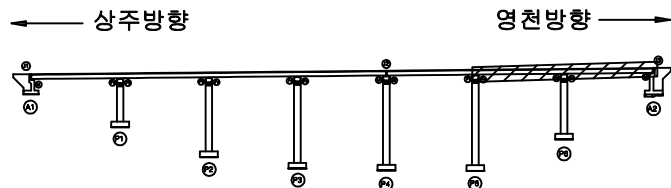

SECTION

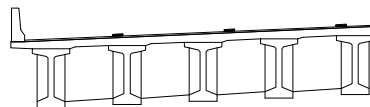


범례

발 주 처
상주영천고속도로(주)용역명
상주영천고속도로 2024~2025년 시설물 안전점검 용역
(2025년 상반기 정기안전점검)점 검 기 관
(주)영성엔지니어링


도면번호

손상물량표


번호	구분	부재	손상내용	손상현황						비고
				폭 (mm)	길이 (m)	너비 (m)	물량	단위	개소	
1	19하	교대	폐콘크리트 퇴적		5.0	1.0	5.00	m ²	1	
2	19하	교량받침	받침콘크리트 재료분리		0.5	0.2	0.60	m ²	6	
3	19하	교대	실란트 미시공		2.0		2.00	m	1	
4	19하	교대	실란트 파손		6.0		6.00	m	1	
5										
6										
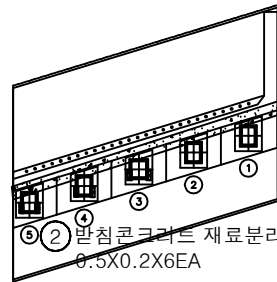

평면도

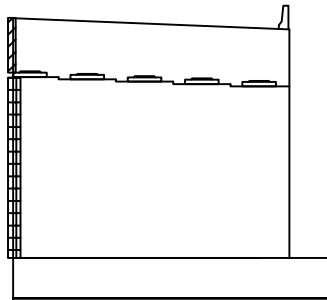
③ 실란트미시공
L=2.0m④ 실란트파손
L=6.0m

정면

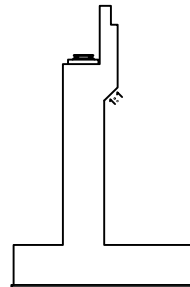


날개벽

KEY PLAN

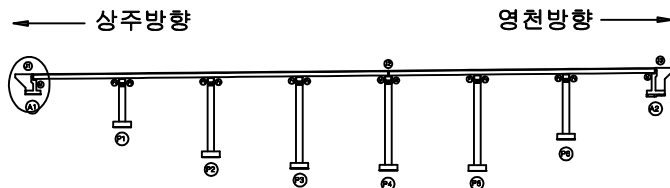

SECTION

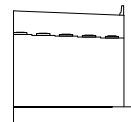


범례


균열	망상균열	재료분리	발주처
편치, 공동	박리, 파손	열화	상주영천고속도로(주)
누수, 체수	배태	퇴적물	용역명
철근노출	침하	그늘음	상주영천고속도로 2024~2025년 시설물 안전점검 용역 (2025년 상반기 정기안전점검)
부식	좌굴, 변형	기타	점검기관
			(주)영성엔지니어링
			도면번호
			25

손상물량표


번호	구분	부재	손상내용	손상현황						비고
				폭 (mm)	길이 (m)	너비 (m)	물량	단위	개소	
1	21하	교량받침	plate 부식				1.00	EA	1	
2										
3										
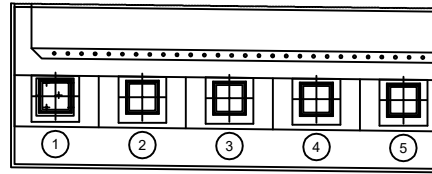① plate 부식
1EA

평면도

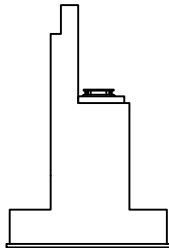


날개벽

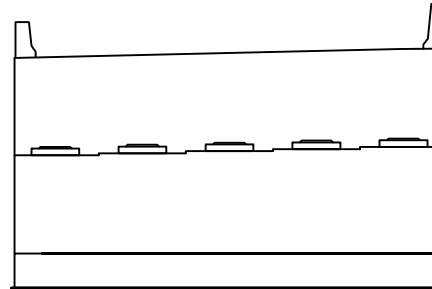


정면

KEY PLAN

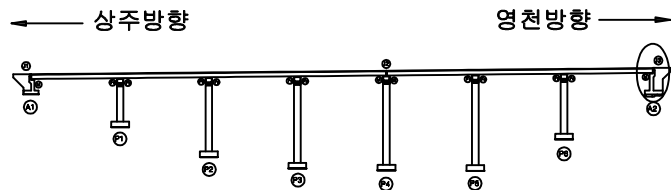

SECTION

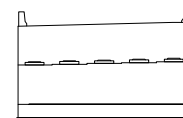


범례


균열	망상균열	재료분리	발주처
편치, 공동	박리, 파손	열화	상주영천고속도로(주)
누수, 체수	배태	퇴적물	용역명
철근노출	침하	그늘음	상주영천고속도로 2024~2025년 시설물 안전점검 용역 (2025년 상반기 정기안전점검)
부식	좌굴, 변형	기타	점검기관
			(주)영성엔지니어링
			도면번호
			26

손 상 물 량 표


번호	구분	부재	손상내용	손상현황						비 고
				폭 (mm)	길이 (m)	너비 (m)	수량	단위	개소	
1	19하	교량받침	무수축물탈 균열	0.1	0.2		0.20	m	1	
2	19하	교량받침	받침콘크리트 재료분리		1.0	0.3	1.20	m ²	4	
3	19하	교량받침	plate 부식				2.00	EA	2	
4	19하	교각	균열(0.3mm이상)	0.3	0.5		0.50	m	1	
5	19하	교각	망상균열	0.2	10.0	1.5	15.00	m ²	1	
6										
7										
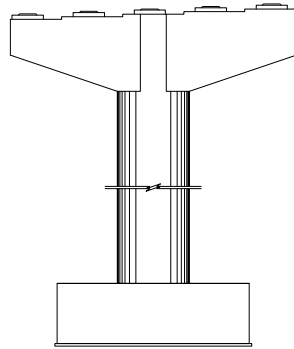


정면

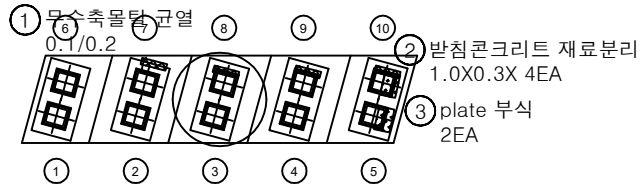


평면도

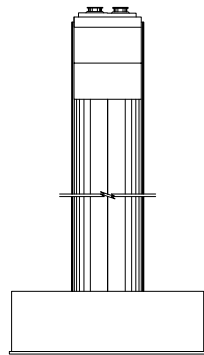

좌측면

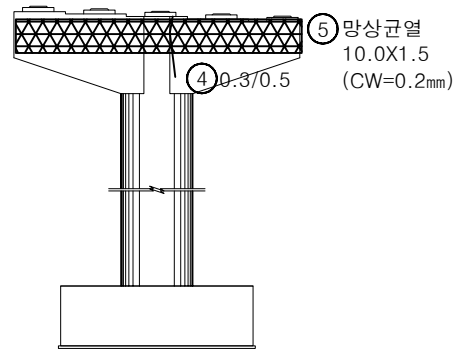


배면

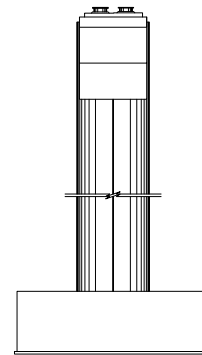


우측면

KEY PLAN

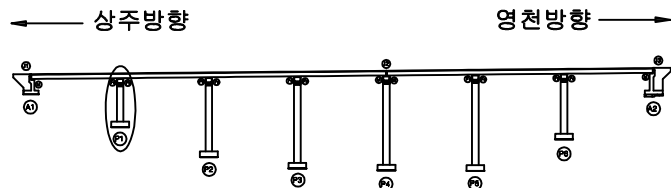


SECTION

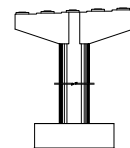


범례


균열	망상균열	재료분리	발주처
편치, 공동	박리, 파손	열화	상주영천고속도로(주)
누수, 체수	배태	퇴적물	용역명
철근노출	침하	그늘음	상주영천고속도로 2024~2025년 시설물 안전점검 용역 (2025년 상반기 정기안전점검)
부식	좌굴, 변형	기타	점검기관
			(주)영성엔지니어링
			도면번호
			27

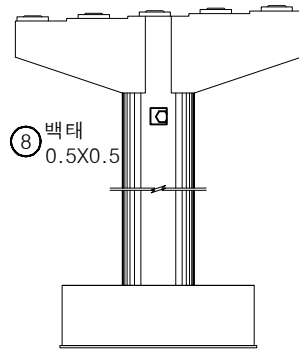


정면

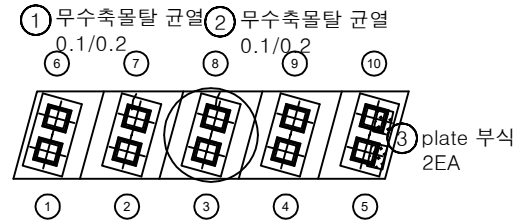


평면도

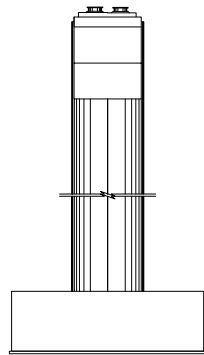

좌측면

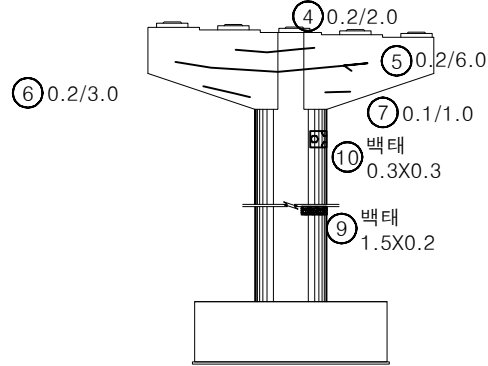


배면

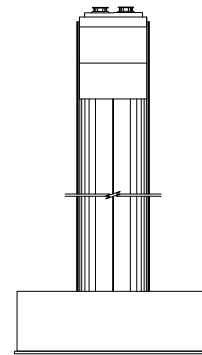


우측면

번호	구분	부재	손상내용	손상현황						비고
				폭 (mm)	길이 (m)	너비 (m)	수량	단위	개소	
1	19하	교량받침	무수축물탈 균열	0.1	0.2		0.20	m	1	
2	19하	교량받침	무수축물탈 균열	0.1	0.2		0.20	m	1	
3	19하	교량받침	plate 부식				2.00	EA	2	
4	19하	교각	균열(0.3mm미만)	0.2	2.0		2.00	m	1	
5	19하	교각	균열(0.3mm미만)	0.2	6.0		6.00	m	1	
6	19하	교각	균열(0.3mm미만)	0.2	3.0		3.00	m	1	
7	19하	교각	균열(0.3mm미만)	0.1	1.0		1.00	m	1	
8	19하	교각	백태		0.5	0.5	0.25	m²	1	
9	19하	교각	백태		1.5	0.2	0.30	m²	1	
10	19하	교각	백태		0.3	0.3	0.09	m²	1	
11										
12										
KEY PLAN

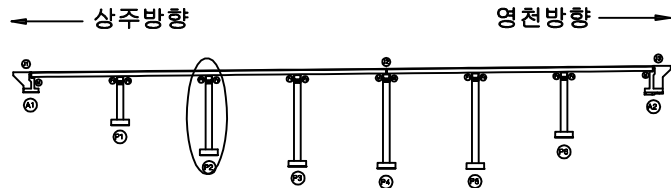

SECTION

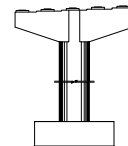

범례


	균열		망상균열		재료분리
	편치, 공동		박리, 파손		열화
	누수, 체수		백태		퇴적물
	철근노출		침하		그늘음
	부식		좌굴, 변형		기타

발 주 처
상주영천고속도로(주)용역명
상주영천고속도로 2024-2025년 시설물 안전점검 용역
(2025년 상반기 정기안전점검)점검기관
(주)영성엔지니어링


도면번호

손 상 물 량 표


번호	구분	부재	손상내용	손상현황						비 고
				폭 (mm)	길이 (m)	너비 (m)	수량	단위	개소	
1	19하	교량받침	받침콘크리트 재료분리		0.2	0.1	0.02	m ²	1	
2	19하	교량받침	plate 부식				2.00	EA	2	
3	19하	교각	표면박리		5.0	1.0	5.00	m ²	1	
4										
5										
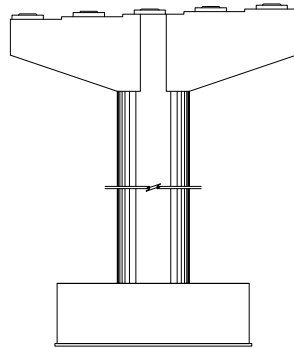


정면

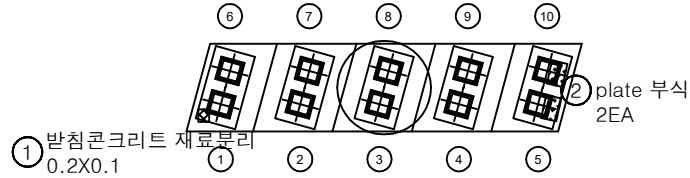


평면도

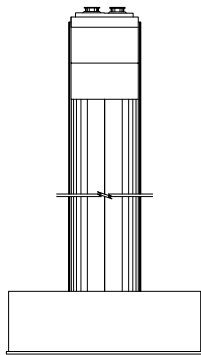

좌측면

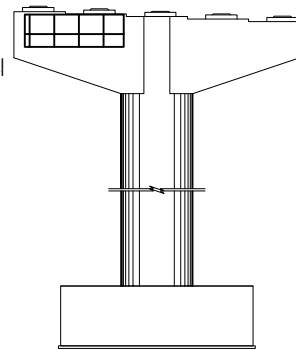
③ 표면박리
5.0X1.0

배면

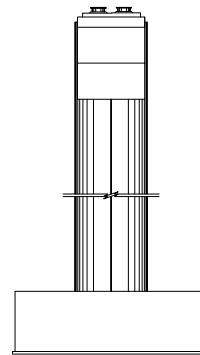


우측면

KEY PLAN

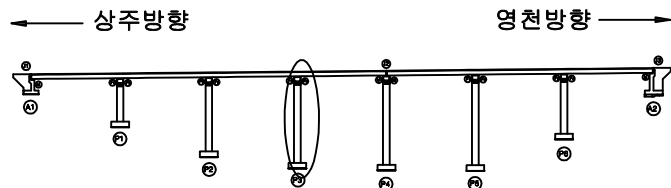

SECTION

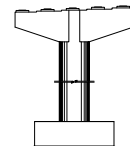


범례


콘 크리트	방상근열	재료분리	발 주 처 상주영천고속도로(주)
균열, 공동	박리, 파손	열 화	
누수, 체수	스케일	퇴적물	용 역 명 상주영천고속도로 2024-2025년 시설물 안전점검 용역 (2025년 상반기 정기안전점검)
철근노출	침 하	그을음	
부 식	파손, 변형	기 타	점 검 기 관 (주)영성엔지니어링
			도 면 번 호 29

손 상 물 량 표


번호	구분	부재	손상내용	손상현황						비 고
				폭 (mm)	길이 (m)	너비 (m)	물량	단위	개소	
1	19하	교량받침	무수축물탈 균열	0.1	0.2		0.20	m	1	
2	19하	교량받침	무수축물탈 균열	0.1	0.2		0.40	m	2	
3	19하	교량받침	무수축물탈 균열	0.1	0.2		0.20	m	1	
4	19하	교량받침	plate 부식				2.00	EA	2	
5	19하	교각	균열(0.3mm미만)	0.2	1.5		4.50	m	3	
6	19하	교각	망상균열	0.2	10.0	1.5	15.00	m ²	1	
7										
8										
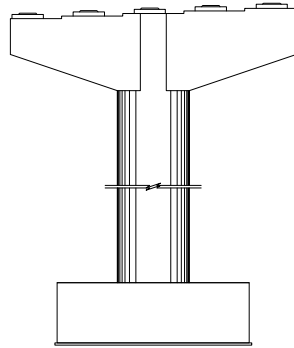


정면

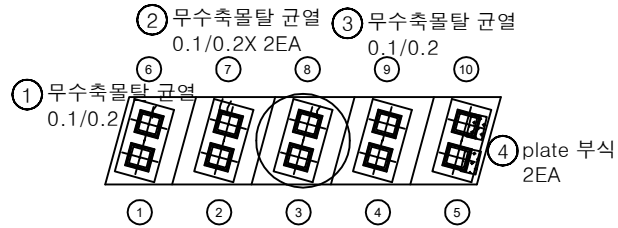


평면도

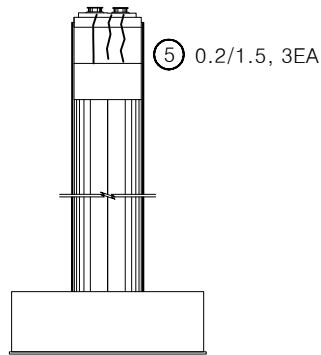

좌측면

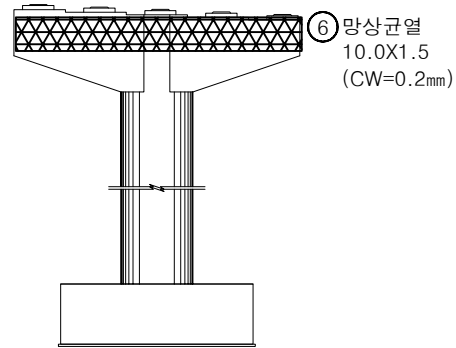


배면

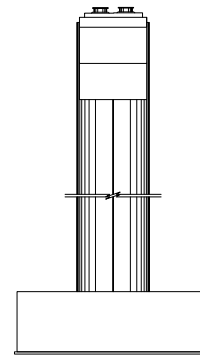


우측면

KEY PLAN

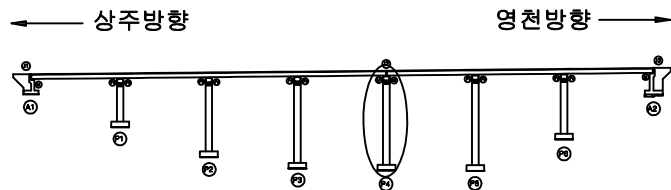

SECTION

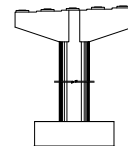


범례


균열	망상균열	재료분리	발 주 처
편치, 공동	박리, 파손	열 화	상주영천고속도로(주)
누수, 체수	침하	퇴적물	용역명
철근노출	부식	그을음	상주영천고속도로 2024~2025년 시설물 안전점검 용역 (2025년 상반기 정기안전점검)
파손, 변형	기타		점검기관
			(주)영성엔지니어링
			도면번호
			30

손상물량표


번호	구분	부재	손상내용	손상현황						비고
				폭 (mm)	길이 (m)	너비 (m)	물량	단위	개소	
1	19하	교량받침	plate 부식				2.00	EA	2	
2	19하	교각	표면박리		2.5	1.0	5.00	m ²	2	
3										
4										
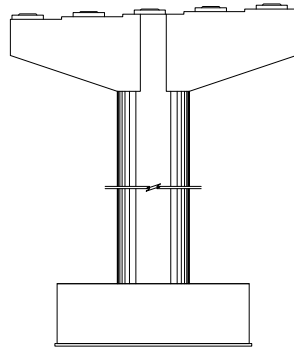


정면

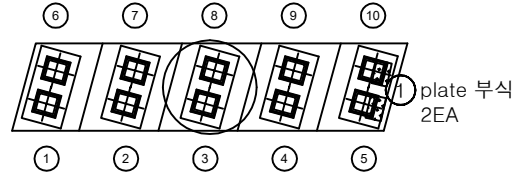


평면도

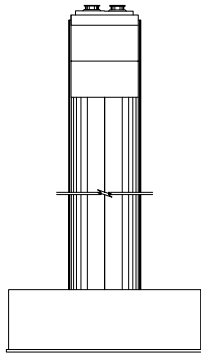

좌측면

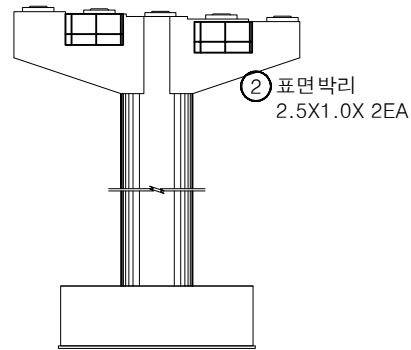


배면

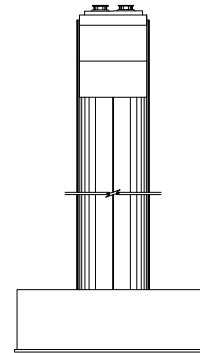


우측면

KEY PLAN

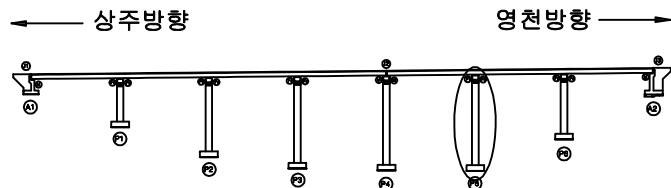

SECTION

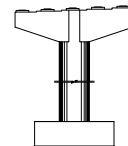


범례


콘크리트	방상균열	재료분리	발주처 상주영천고속도로(주)
균열, 공동	박리, 파손	열화	
누수, 체수	스케일	부식물	용역명 상주영천고속도로 2024-2025년 시설물 안전점검 용역 (2025년 상반기 정기안전점검)
철근노출	침하	그물물	
부식	파괴, 변형	기타	점검기관 (주)영성엔지니어링
			도면번호 31

손상물량표


번호	구분	부재	손상내용	손상현황						비고
				폭 (mm)	길이 (m)	너비 (m)	물량	단위	개소	
1	19하	교각	균열(0.3mm이상)	0.3	4.0		12.00	m	3	
2	19하	교각	균열(0.3mm이상)	0.3	5.0		5.00	m	1	
3	19하	교각	박락		0.5	0.3	0.15	m ²	1	
4	19하	교각	망상균열	0.2	3.0	1.5	4.50	m ²	1	
5										
6										
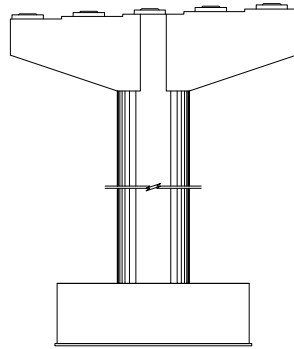


정면

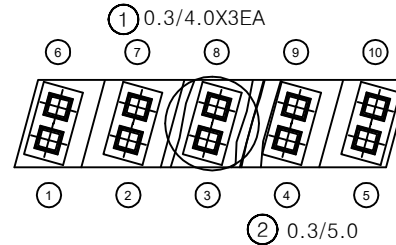


평면도

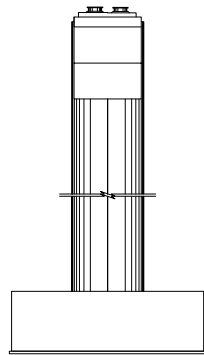

좌측면

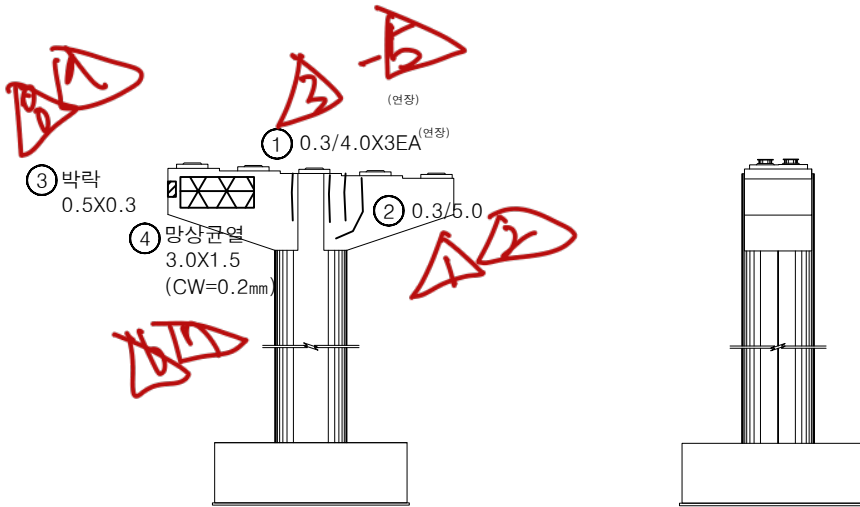


배면

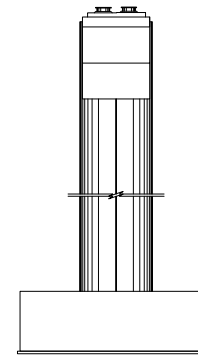


우측면

KEY PLAN

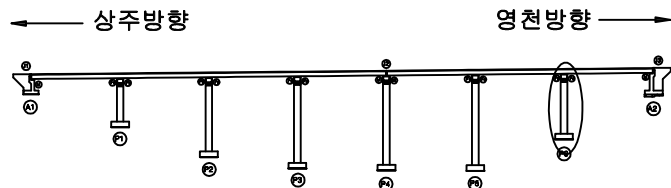

SECTION

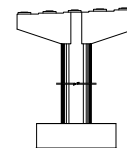

범례

균열	망상균열	재료분리	발주처
편치, 공동	박리, 파손	열화	상주영천고속도로(주)
누수, 채수	색채	퇴적물	용역명
철근노출	침하	그을음	상주영천고속도로 2024-2025년 시설물 안전점검 용역 (2025년 상반기 정기안전점검)
부식	자갈, 범람	기타	점검기관
			(주)영성엔지니어링
			도면번호
			32


영 천 방 향

ID : 오실교 교면포장 S1 (영천방향)

손상물량표


상주방향

영천방향

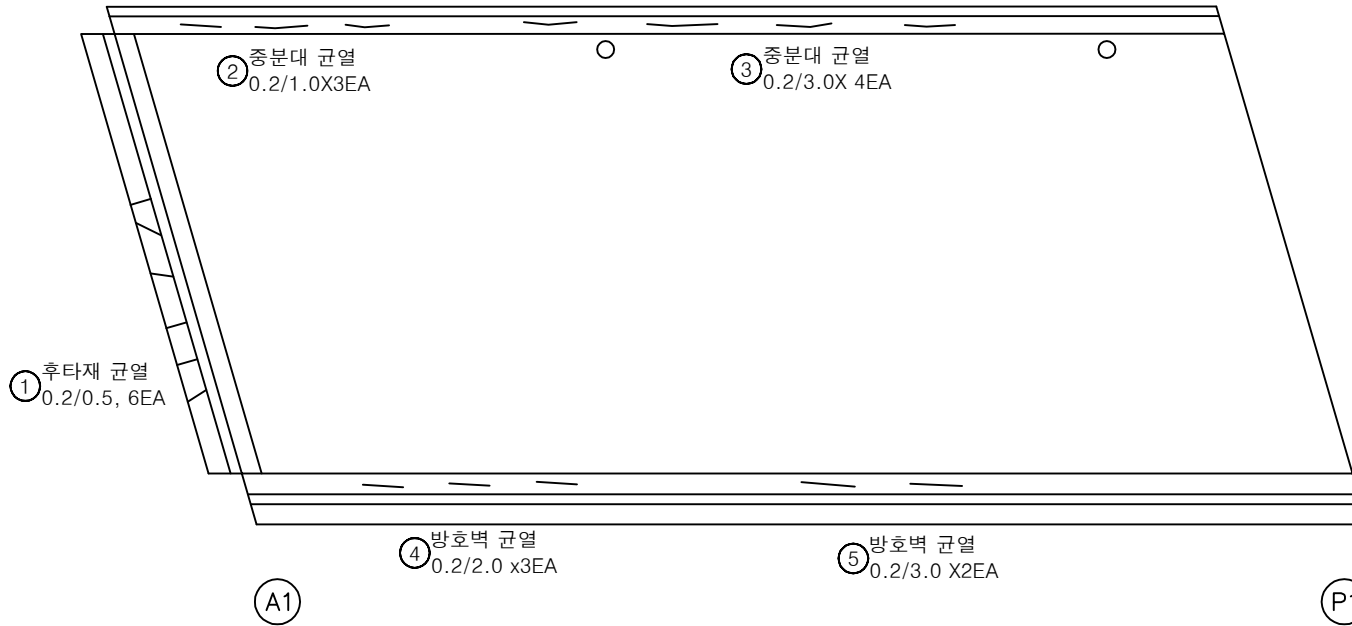


번호	구분	부재	손상내용	손상현황						비고
				폭 (mm)	길이 (m)	너비 (m)	수량	단위	개소	
1	19하	신축이음	후타재 균열	0.2	0.5		3.00	m	6	
2	19하	중분대	중분대 균열	0.2	1.0		3.00	m	3	21'하 보수
3	19하	중분대	중분대 균열	0.2	3.0		12.00	m	4	21'하 보수
4	21하	방호벽	방호벽 균열	0.2	2.0		6.00	m	3	
5	21하	방호벽	방호벽 균열	0.2	3.0		6.00	m	2	
6										
7										
KEY PLAN

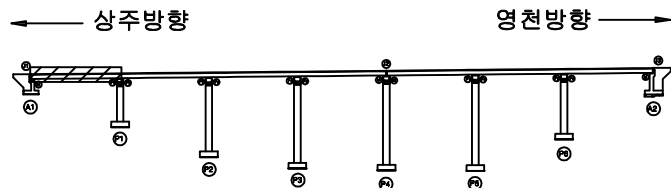

SECTION

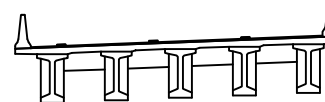

범례

균열	망상균열	재료분리	발주처
편치, 공동	박리, 파손	열화	상주영천고속도로(주)
누수, 체수	배태	퇴적물	용역명
철근노출	침하	그늘음	상주영천고속도로 2024-2025년 시설물 안전점검 용역 (2025년 상반기 정기안전점검)
부식	좌굴, 변형	기타	점검기관
			(주)영성엔지니어링
			도면번호
			01

손상물량표

번호	구분	부재	손상내용	손상현황						비고
				폭 (mm)	길이 (m)	너비 (m)	물량	단위	개소	
1	21하	중분대	중분대 균열	0.2	1.0		3.00	m	3	
2										
3										
상주방향




영천방향

① 중분대 균열
0.2/1.0X 3EA


P1

P2

KEY PLAN

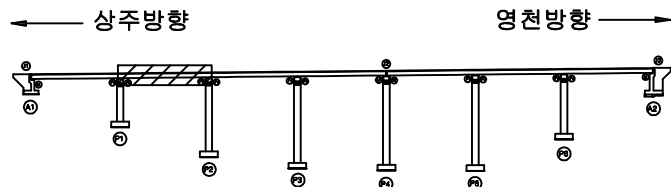


SECTION

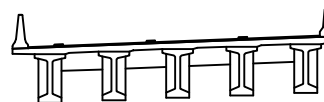

범례

	균열		망상균열		재료분리	발주처 상주영천고속도로(주)
	편치, 공동		박리, 파손		열화	
	누수, 채수		색태		퇴적물	용역명 상주영천고속도로 2024~2025년 시설물 안전점검 용역 (2025년 상반기 정기안전점검)
	철근노출		침하		그늘음	
	부식		좌굴, 변형		기타	점검기관 (주)영성엔지니어링
						도면번호 02

손상물량표

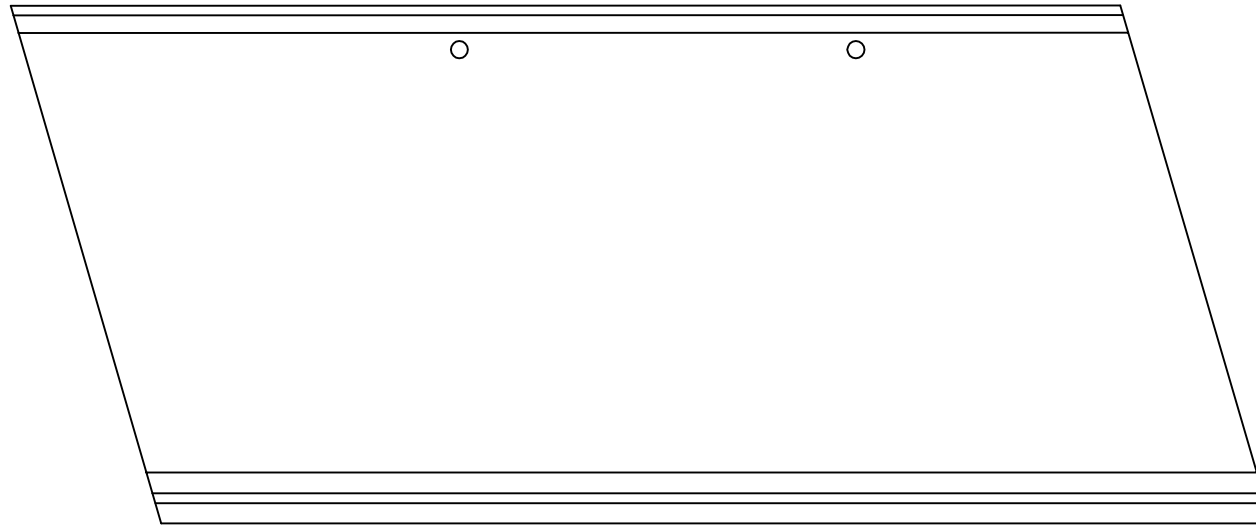
상주방향
←영천방향
→

P2


P3

번호	구분	부재	손상내용	손상현황						비고
				폭 (mm)	길이 (m)	너비 (m)	물량	단위	개소	
1										
2										
KEY PLAN

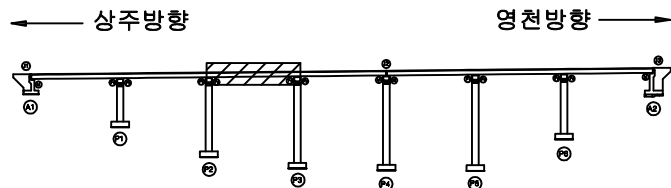

SECTION

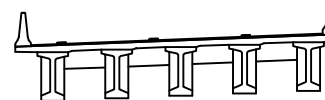

범례

균열	망상균열	재료분리	발주처
편치, 공동	박리, 파손	열화	상주영천고속도로(주)
누수, 체수	배태	퇴적물	용역명
철근노출	침하	그늘음	상주영천고속도로 2024-2025년 시설물 안전점검 용역 (2025년 상반기 정기안전점검)
부식	좌굴, 변형	기타	점검기관
			(주)영성엔지니어링
			도면번호
			03


손상물량표

번호	구분	부재	손상내용	손상현황						비고
				폭 (mm)	길이 (m)	너비 (m)	물량	단위	개소	
1	19하	신축이음	후타재 균열	0.2	0.3		1.80	m	6	
2	19하	신축이음	이물잔류적		3.0		3.00	m	1	
3										
4										
상주방향




영천방향

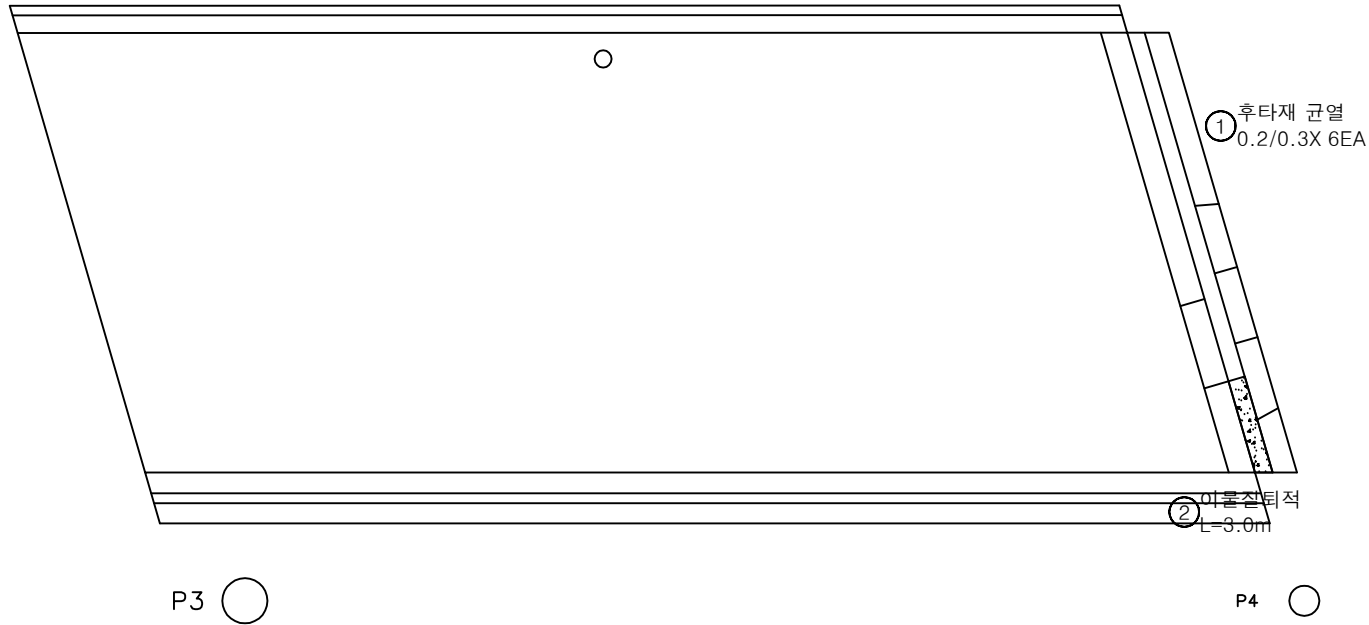

KEY PLAN

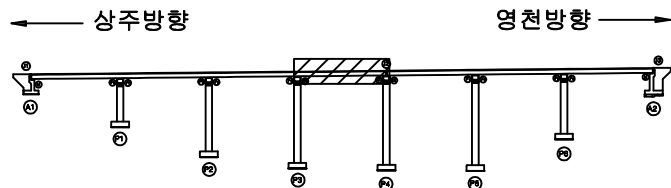


SECTION

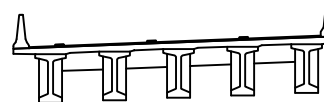

범례

균열	망상균열	재료분리	발주처
편치, 공동	박리, 파손	열화	상주영천고속도로(주)
누수, 체수	배태	퇴적물	용역명
철근노출	침하	그늘음	상주영천고속도로 2024-2025년 시설물 안전점검 용역 (2025년 상반기 정기안전점검)
부식	좌굴, 변형	기타	점검기관
			(주)영성엔지니어링
			도면번호
			04

손상물량표

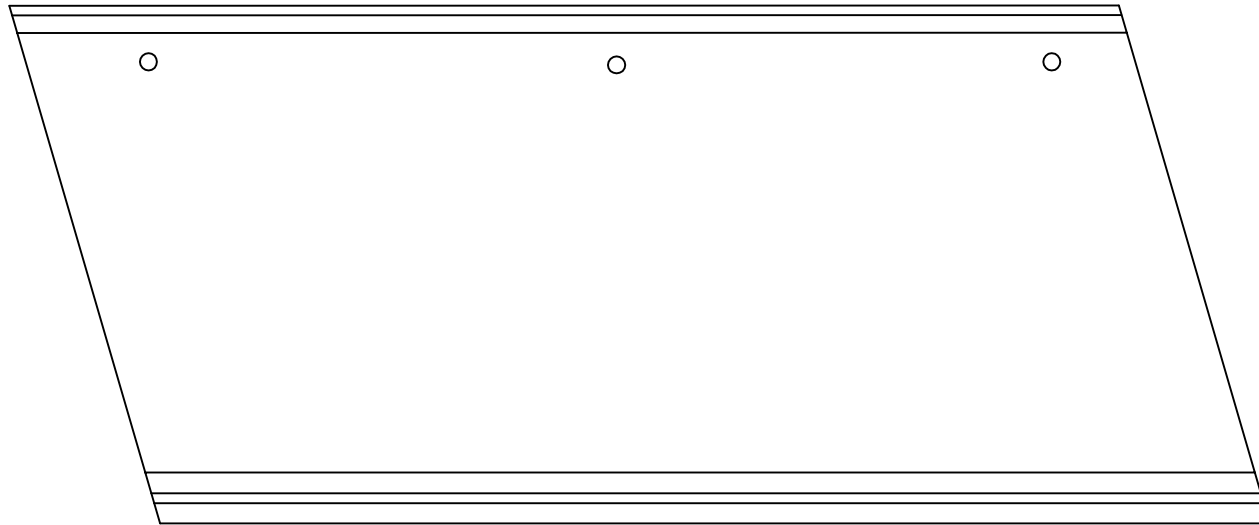
상주방향
←영천방향
→

P4


P5

번호	구분	부재	손상내용	손상현황						비고
				폭 (mm)	길이 (m)	너비 (m)	물량	단위	개소	
1										
2										
KEY PLAN

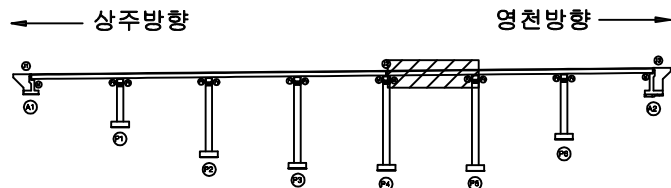


SECTION

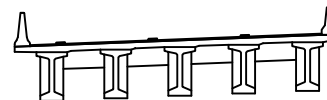

범례

균열	망상균열	재료분리	발주처
편치, 공동	박리, 파손	열화	상주영천고속도로(주)
누수, 체수	배태	퇴적물	용역명
철근노출	침하	그늘음	상주영천고속도로 2024-2025년 시설물 안전점검 용역 (2025년 상반기 정기안전점검)
부식	좌굴, 변형	기타	점검기관
			(주)영성엔지니어링
			도면번호
			05

손상물량표

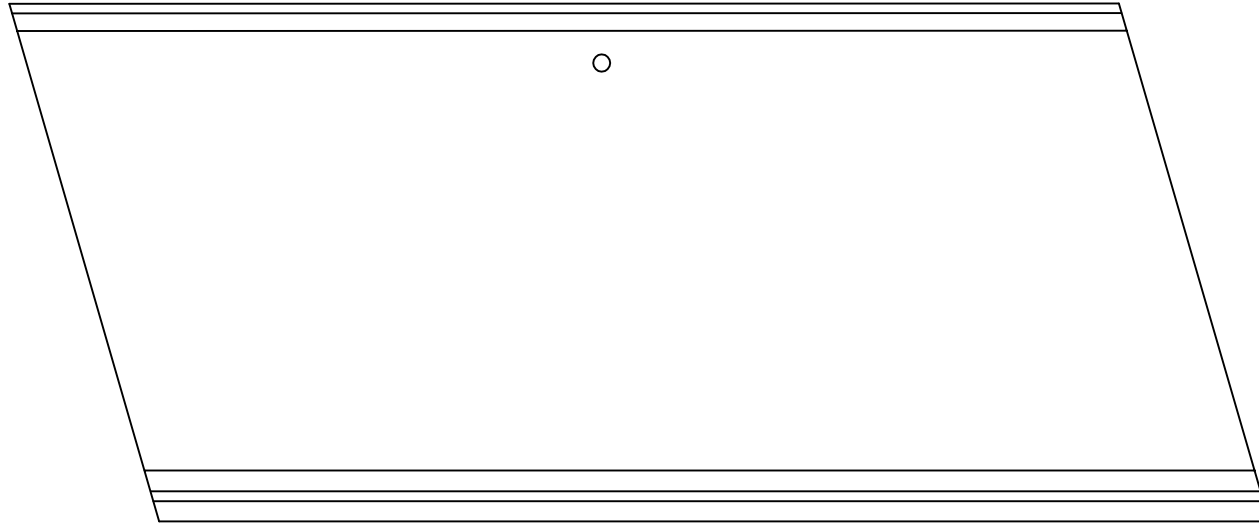
상주방향
←영천방향
→

P5


P6

번호	구분	부재	손상내용	손상현황						비고
				폭 (mm)	길이 (m)	너비 (m)	물량	단위	개소	
1										
2										
KEY PLAN

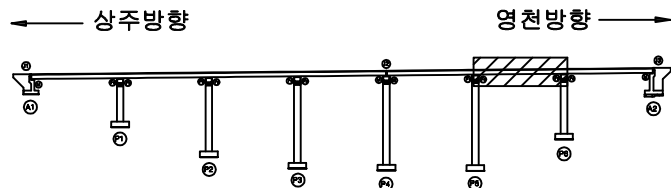

SECTION

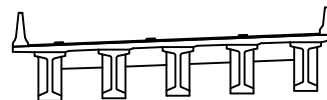

범례

균열	망상균열	재료분리	발주처
편치, 공동	박리, 파손	열화	상주영천고속도로(주)
누수, 체수	배태	퇴적물	용역명
철근노출	침하	그늘음	상주영천고속도로 2024-2025년 시설물 안전점검 용역 (2025년 상반기 정기안전점검)
부식	좌굴, 변형	기타	점검기관
			(주)영성엔지니어링
			도면번호
			06


손 상 물 량 표

번호	구분	부재	손상내용	손상현황						비 고
				폭 (mm)	길이 (m)	너비 (m)	수량	단위	개소	
1	19하	신축이음	후타재 균열	0.2	0.3		7.80	m	26	
2										
3										
상주방향




영천방향

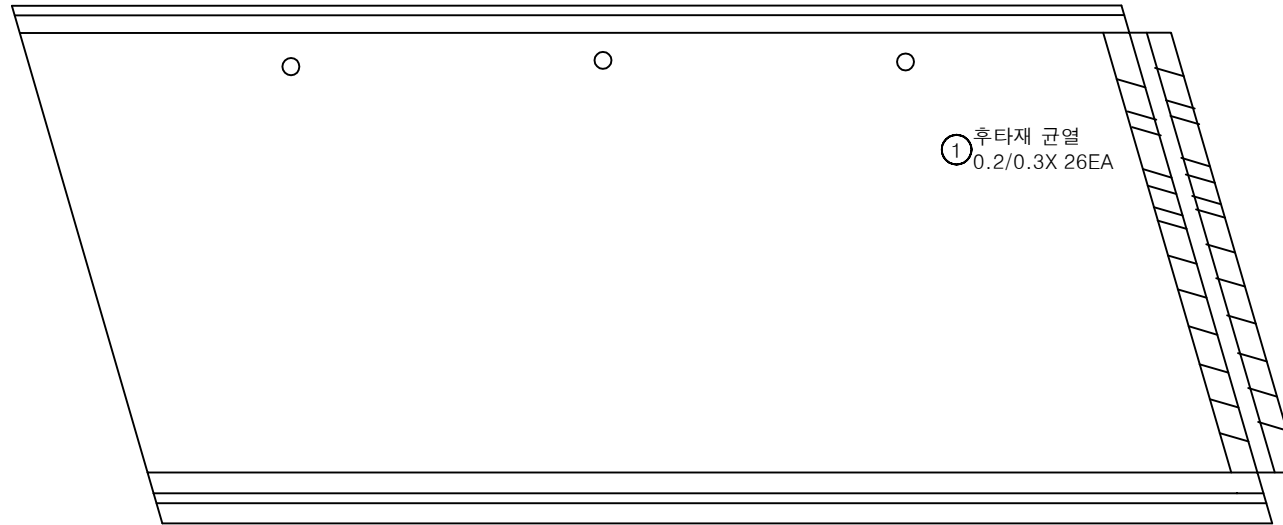


P6

A2

KEY PLAN

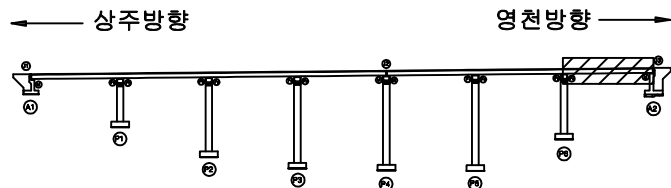

SECTION

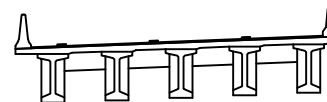

범례


균열	망상균열	재료분리	발 주 처
편치, 공동	박리, 파손	열 화	상주영천고속도로(주)
누수, 체수	배 태	퇴적물	용 역 명
철근노출	침 하	그늘음	상주영천고속도로 2024~2025년 시설물 안전점검 용역 (2025년 상반기 정기안전점검)
부식	좌굴, 변형	기타	점 검 기 관
			(주)영성엔지니어링
			도 면 번 호
			07

ID : 오실교 바닥판하면 S1 (영천방향)

손상물량표


상주방향

영천방향

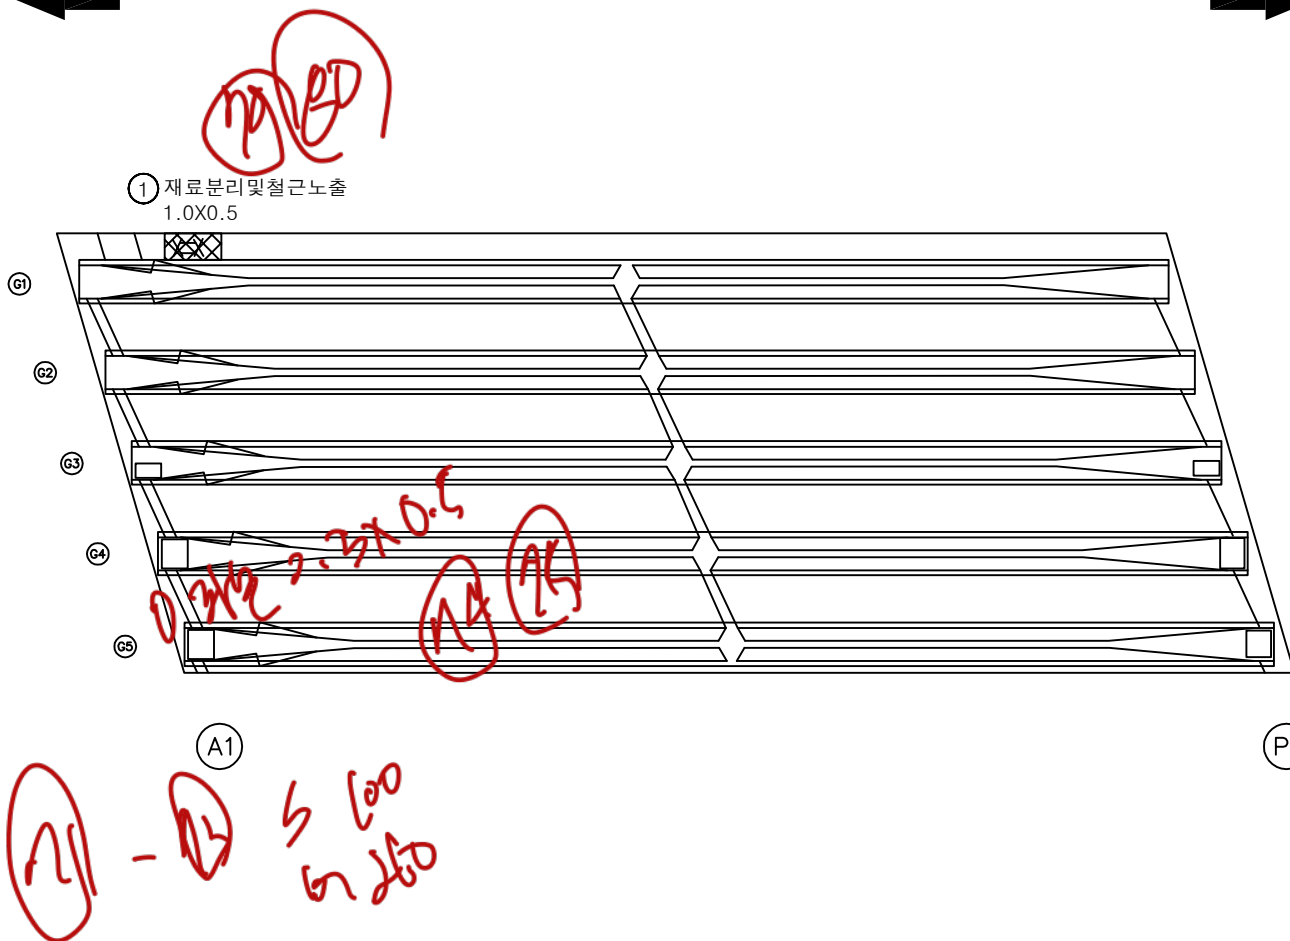


번호	구분	부재	손상내용	손상현황						비고
				폭 (mm)	길이 (m)	너비 (m)	물량	단위	개소	
1	19하	바닥판	재료분리 및 철근노출		1.0	0.5	0.50	m²	1	
2										
3										
KEY PLAN

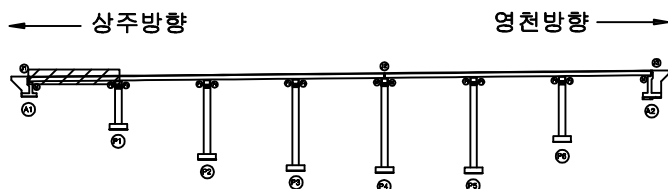

SECTION

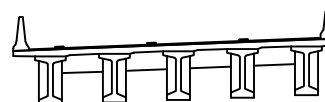

범례

균열	망상균열	재료분리
편치, 공동	박리, 파손	열화
누수, 체수	백태	퇴적물
철근노출	침하	그늘음
부식	좌굴, 변형	기타

발주처	상주영천고속도로(주)
용역명	상주영천고속도로 2024~2025년 시설물 안전점검 용역 (2025년 상반기 정기안전점검)
점검기관	(주)명성엔지니어링
도면번호	08


ID : 오실교 바닥판하면 S2 (영천방향)

손 상 물 량 표

상주방향




영천방향

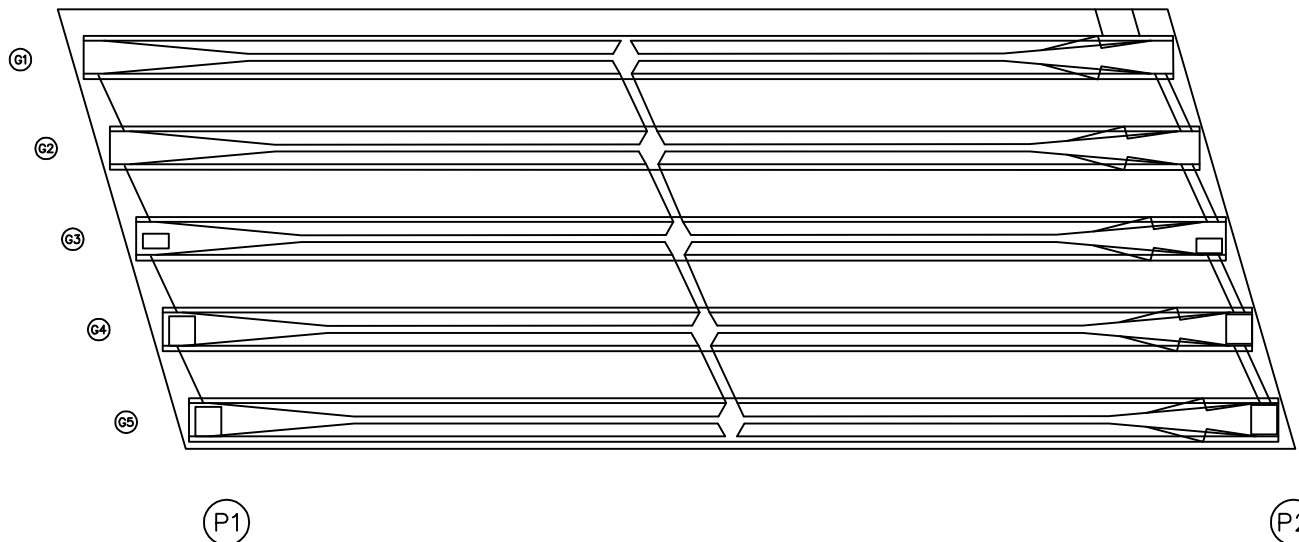


번호	구분	부재	손상내용	손상현황						비 고
				폭 (mm)	길이 (m)	너비 (m)	수량	단위	개소	
1										
2										
KEY PLAN

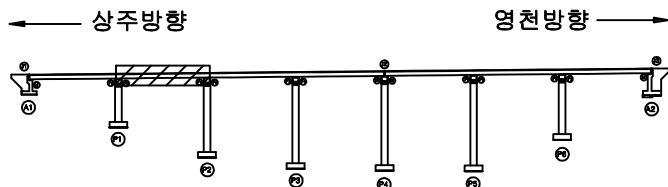

SECTION

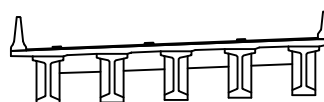

범례

콘 크리트	방상근열	재료분리
편치, 공동	박리, 파손	열 화
누수, 세수	배 테	퇴적물
철근노출	침 하	그을음
부 식	좌굴, 변형	기 타

발 주 처	상주영천고속도로(주)
용 역 명	상주영천고속도로 2024~2025년 시설물 안전점검 용역 (2025년 상반기 정기안전점검)
점 검 기 관	(주)명성엔지니어링
도 면 번 호	09


ID : 오실교 바닥판하면 S3 (영천방향)

손 상 물 량 표

상주방향




영천방향

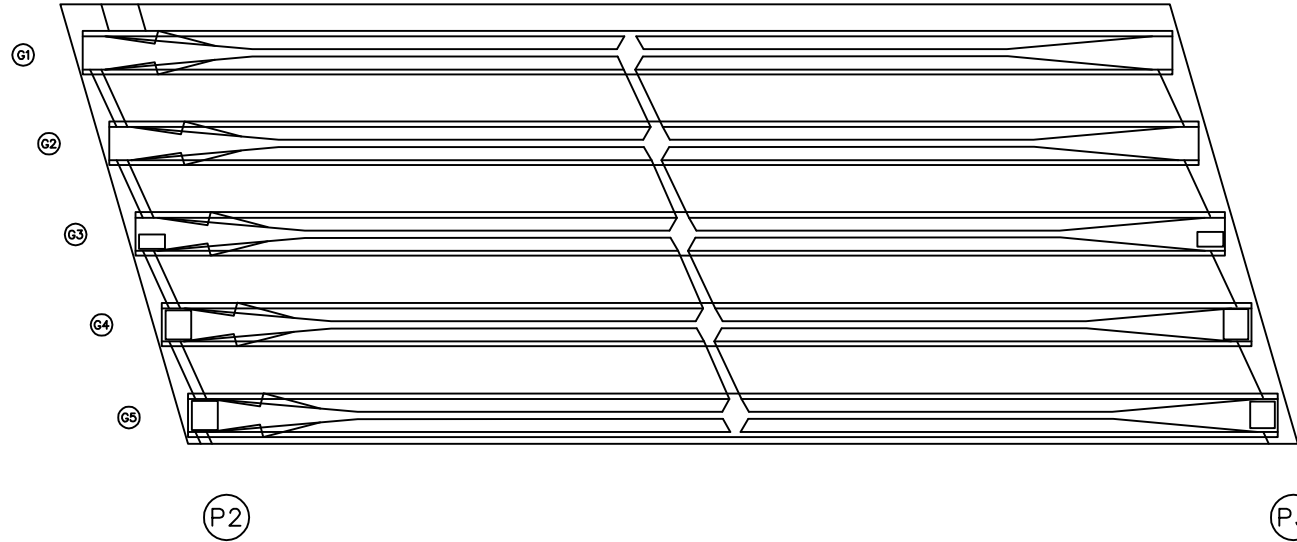


번호	구분	부재	손상내용	손상현황						비 고
				폭 (mm)	길이 (m)	너비 (m)	수량	단위	개소	
1										
2										
KEY PLAN

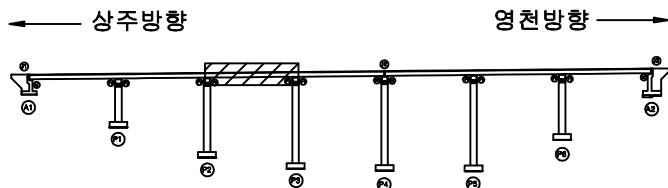

SECTION

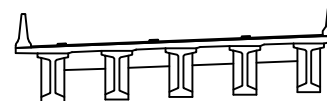

범례

균열	망상균열	재료분리
편치, 공동	박리, 파손	열화
누수, 체수	백태	퇴적물
철근노출	침하	그을음
부식	좌굴, 변형	기타


발 주 처	상주영천고속도로(주)
용 역 명	상주영천고속도로 2024~2025년 시설물 안전점검 용역 (2025년 상반기 정기안전점검)
점 검 기 관	(주)명성엔지니어링
도 면 번 호	

ID : 오실교 바닥판하면 S4 (영천방향)

상주방향




영천방향

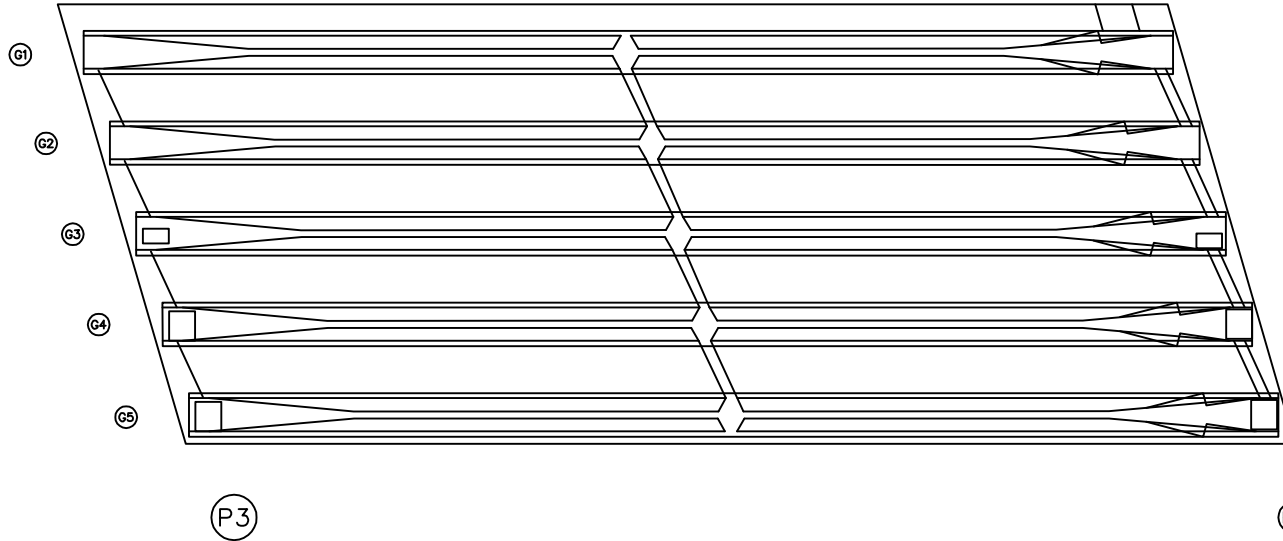


손상물량표

번호	구분	부재	손상내용	손상현황						비고
				폭 (mm)	길이 (m)	너비 (m)	수량	단위	개소	
1										
2										
KEY PLAN

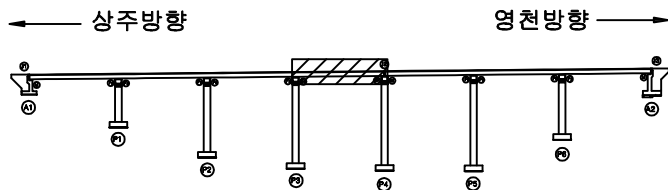

SECTION

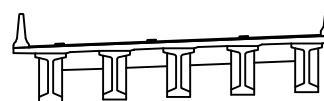

범례

콘크리트	방상콘크리트	재료분리
편치, 공동	박리, 파손	열화
누수, 체수	배터	퇴적물
철근노출	침하	그늘음
부식	좌굴, 변형	기타

발주처	상주영천고속도로(주)
용역명	상주영천고속도로 2024~2025년 시설물 안전점검 용역 (2025년 상반기 정기안전점검)
점검기관	(주)명성엔지니어링
도면번호	11

손상물량표

번호	구분	부재	손상내용	손상현황						비고
				폭 (mm)	길이 (m)	너비 (m)	수량	단위	개소	
1	23하	신축이음	신축이음 하부 부식		3.0		3.00	m	1	
2										
3										

상주방향




영천방향




① 신축이음 하부부식
L=3.0m

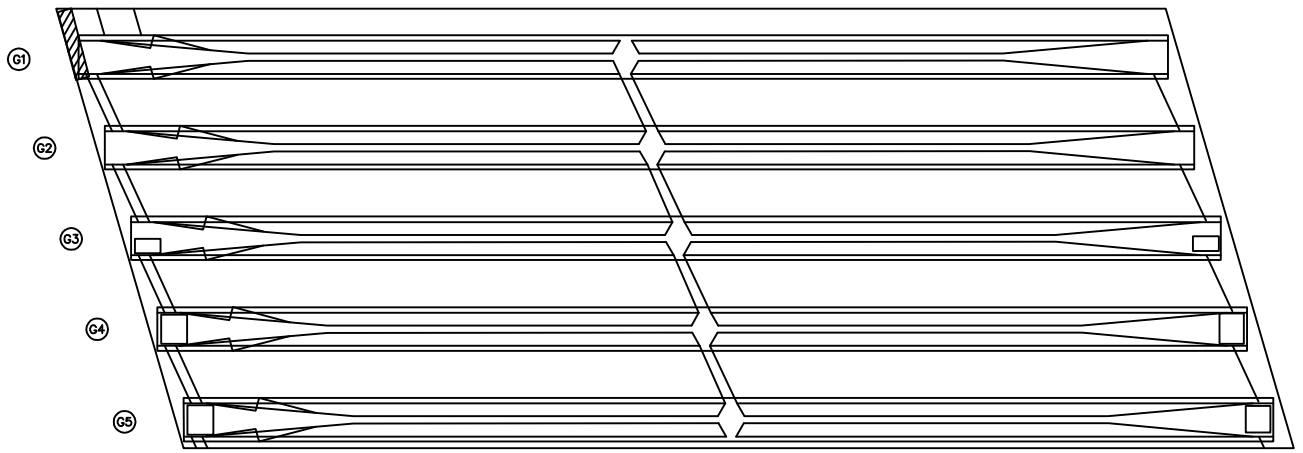

KEY PLAN

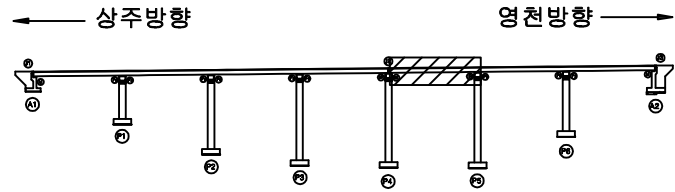

SECTION

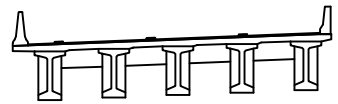

범례

균열	망상균열	재료분리
편치, 공동	박리, 파손	열화
누수, 체수	백태	퇴적물
철근노출	침하	그늘음
부식	좌굴, 변형	기타

발주처	상주영천고속도로(주)
용역명	상주영천고속도로 2024~2025년 시설물 안전점검 용역 (2025년 상반기 정기안전점검)
점검기관	(주)명성엔지니어링
도면번호	12


ID : 오실교 바닥판하면 S6 (영천방향)

손 상 물 량 표

상주방향




영천방향

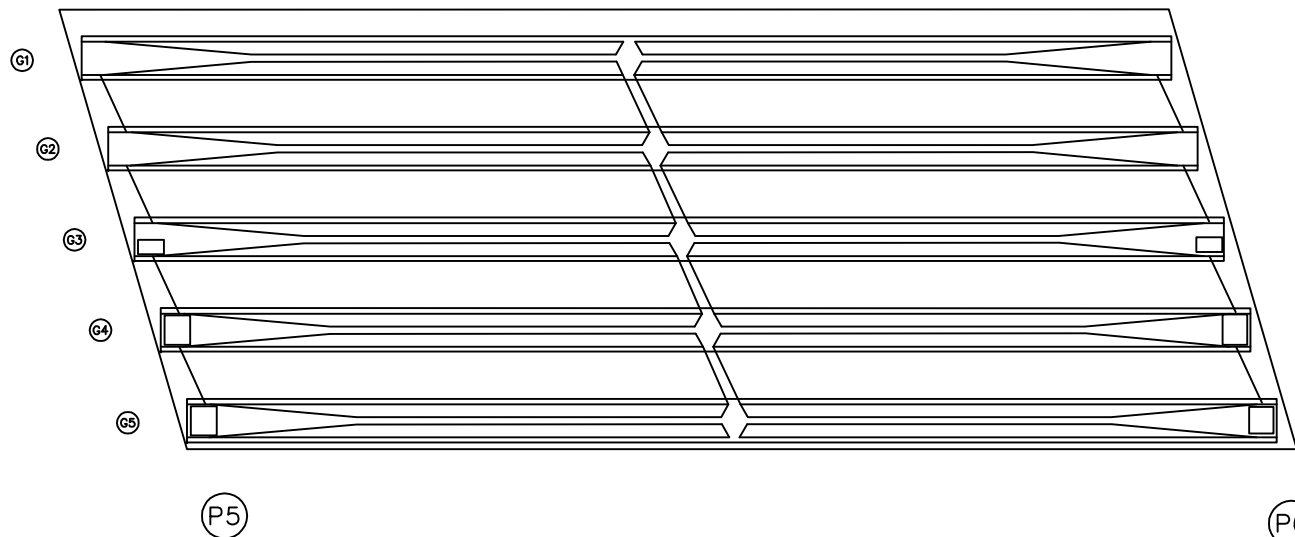


번호	구분	부재	손상내용	손상현황						비 고
				폭 (mm)	길이 (m)	너비 (m)	수량	단위	개소	
1										
2										
KEY PLAN

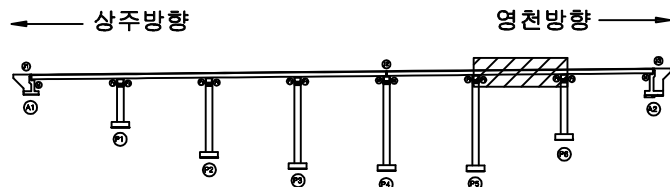

SECTION

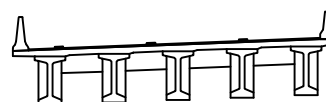

범례

균열	망상균열	재료분리
편치, 공동	박리, 파손	열화
누수, 체수	백태	퇴적물
철근노출	침하	그늘음
부식	좌굴, 변형	기타

발 주 처
상주영천고속도로(주)

용역명
상주영천고속도로 2024~2025년 시설물 안전점검 용역
(2025년 상반기 정기안전점검)

점 검 기 관
(주)명성엔지니어링


도면번호


상주방향




영천방향

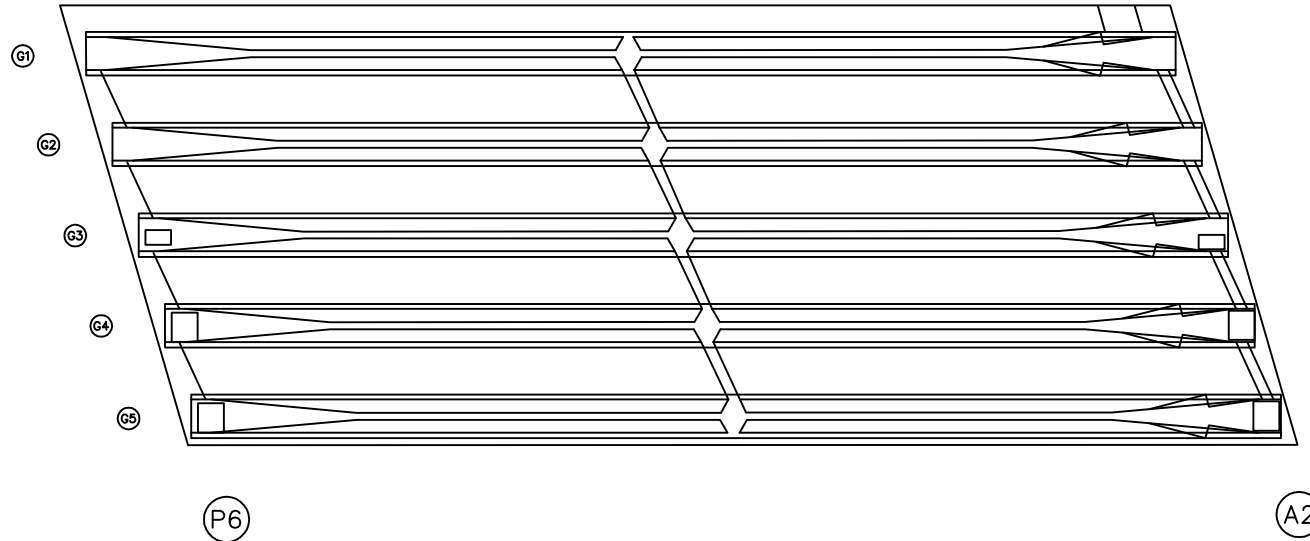


손상물량표

번호	구분	부재	손상내용	손상현황						비고
				폭 (mm)	길이 (m)	너비 (m)	수량	단위	개소	
1										
2										
KEY PLAN

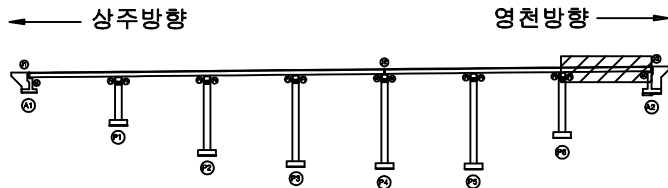

SECTION

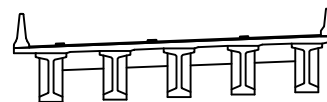


범례

균열	망상균열	재료분리	발주처
편치, 공동	박리, 파손	열화	상주영천고속도로(주)
누수, 체수	백태	퇴적물	용역명
철근노출	침하	그늘음	상주영천고속도로 2024~2025년 시설물 안전점검 용역 (2025년 상반기 정기안전점검)
부식	좌굴, 변형	기타	점검기관
			(주)명성엔지니어링
			도면번호

ID : 오실교 거더 S1 (G1~G5) (영천방향)

상주방향

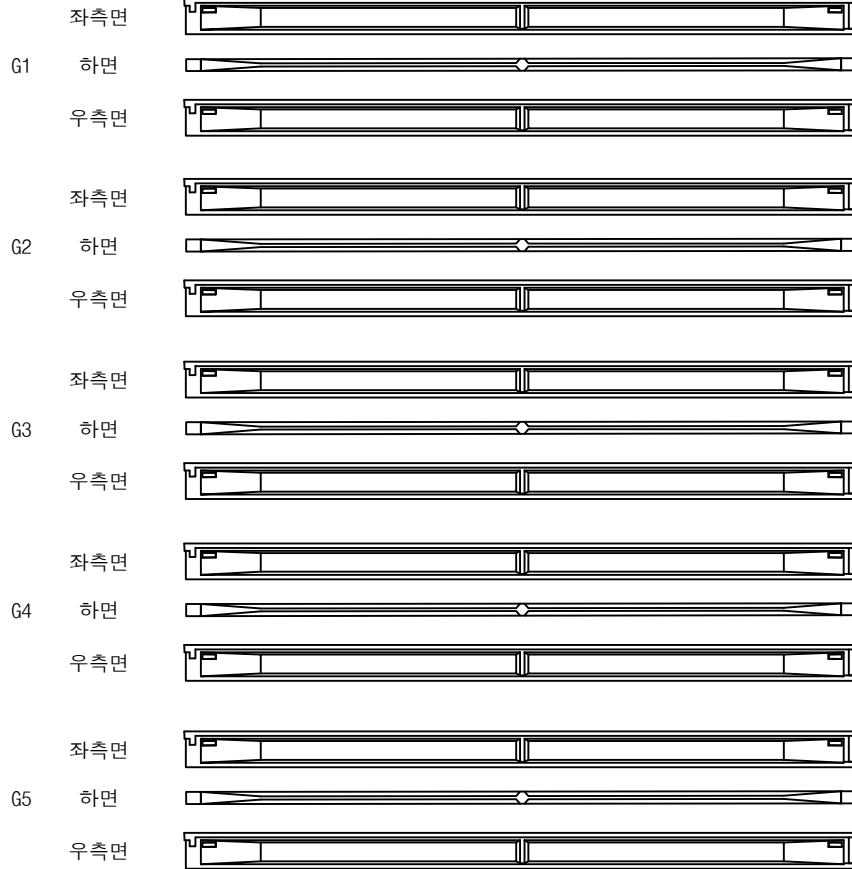

(A1)

(P1)


영천방향




손상물량표

번호	구분	부재	손상내용	손상현황						비고
				폭 (mm)	길이 (m)	너비 (m)	물량	단위	개소	
1										
2										
KEY PLAN

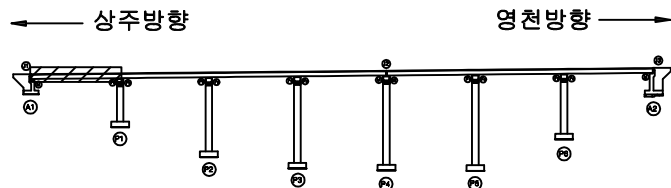

SECTION

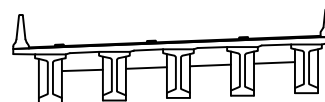


범례

콘크리트	방상근열	재료분리	발주처 상주영천고속도로(주)
균열, 공동	박리, 파손	열화	
누수, 체수	배태	퇴적물	용역명 상주영천고속도로 2024~2025년 시설물 안전점검 용역 (2025년 상반기 정기안전점검)
철근노출	침하	그울음	
부식	파굴, 범람	기타	점검기관 (주)영성엔지니어링
			도면번호 15

ID : 오실교 거더 S2 (G1~G5) (영천방향)

상주방향

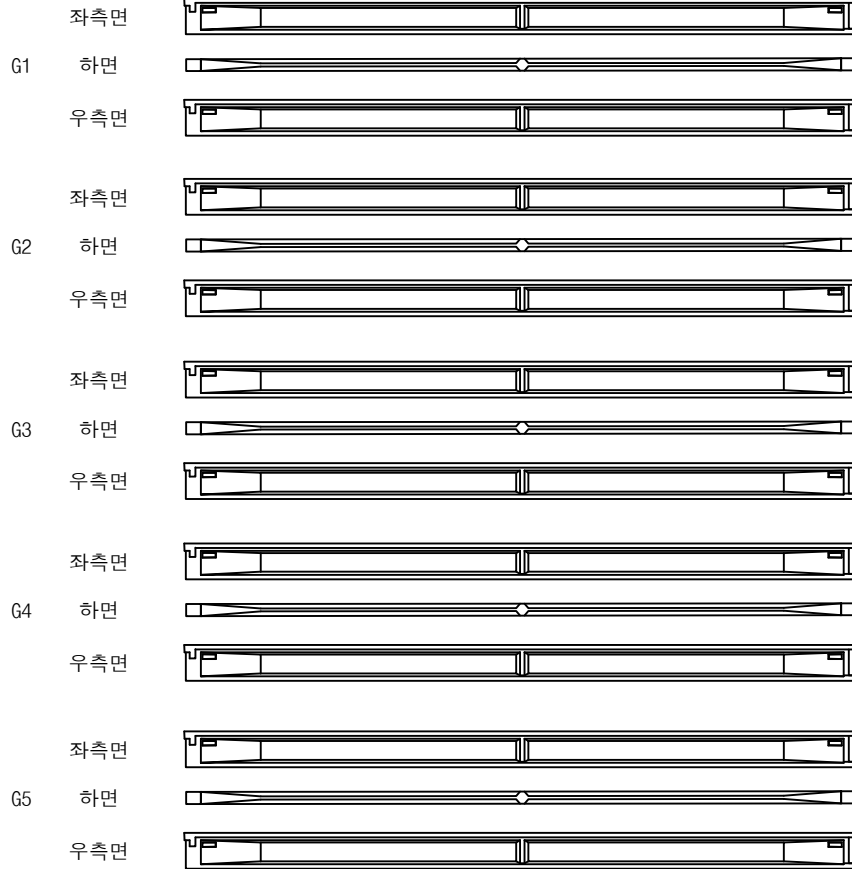

(P1)

(P2)


영천방향




손상물량표

번호	구분	부재	손상내용	손상현황						비고
				폭 (mm)	길이 (m)	너비 (m)	물량	단위	개소	
1										
2										
KEY PLAN

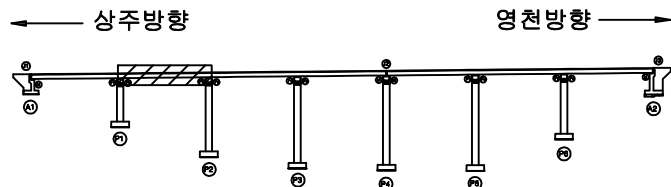

SECTION

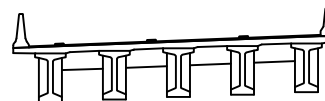


범례

콘크리트	방상근열	재료분리	발주처
균열, 공동	박리, 파손	열화	상주영천고속도로(주)
누수, 체수	부식	퇴적물	용역명
철근노출	침하	그늘음	상주영천고속도로 2024~2025년 시설물 안전점검 용역 (2025년 상반기 정기안전점검)
부식	파손, 변형	기타	점검기관
			(주)영성엔지니어링
			도면번호
			16

ID : 오실교 거더 S3 (G1~G5) (영천방향)

상주방향

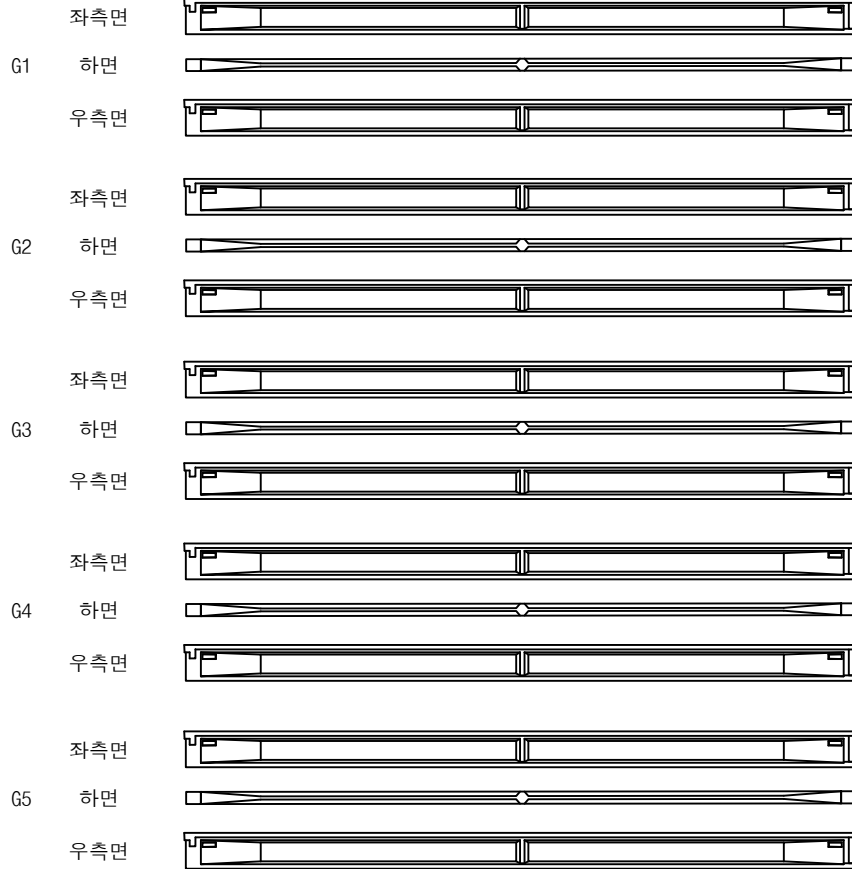

(P2)

(P3)


영천방향




손상물량표

번호	구분	부재	손상내용	손상현황						비고
				폭 (mm)	길이 (m)	너비 (m)	물량	단위	개소	
1										
2										
KEY PLAN

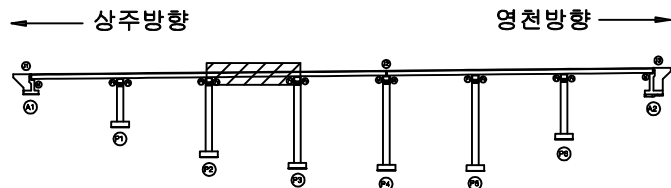

SECTION

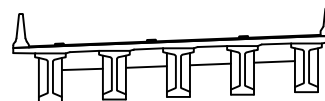


범례

콘크리트	방상근열	재료분리	발주처 상주영천고속도로(주)
균열, 공동	박리, 파손	열화	
누수, 체수	배태	퇴적물	용역명 상주영천고속도로 2024~2025년 시설물 안전점검 용역 (2025년 상반기 정기안전점검)
철근노출	침하	그울음	
부식	좌굴, 변형	기타	점검기관 (주)영성엔지니어링
			도면번호 17

ID : 오실교 거더 S4 (G1~G5) (영천방향)

상주방향

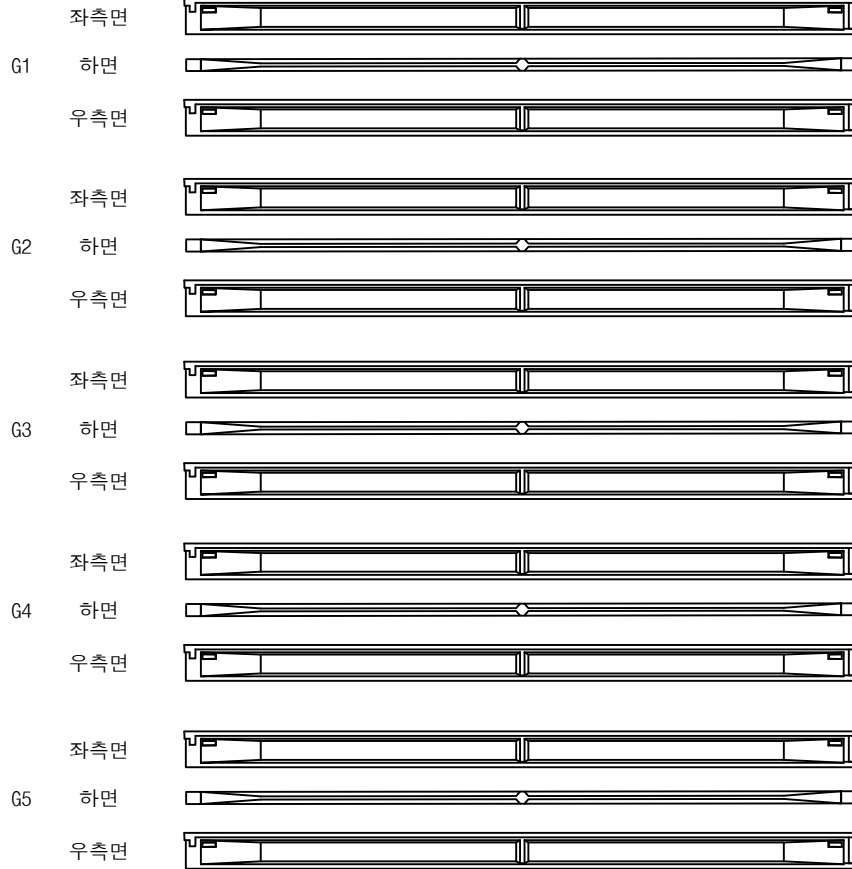

P3

P4


영천방향




손상물량표

번호	구분	부재	손상내용	손상현황						비고
				폭 (mm)	길이 (m)	너비 (m)	물량	단위	개소	
1										
2										
KEY PLAN

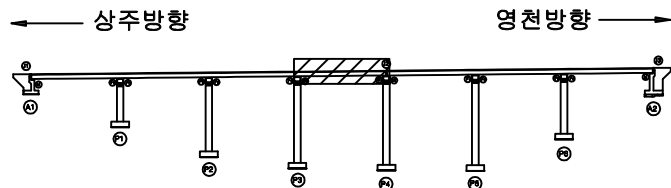

SECTION

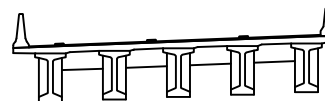


범례

콘크리트	방상근열	재료분리	발주처
균열, 공동	박리, 파손	열화	상주영천고속도로(주)
누수, 체수	부식	퇴적물	용역명
철근노출	침하	그늘음	상주영천고속도로 2024~2025년 시설물 안전점검 용역 (2025년 상반기 정기안전점검)
부식	좌굴, 변형	기타	점검기관
			(주)영성엔지니어링
			도면번호
			18

ID : 오실교 거더 S5 (G1~G5) (영천방향)

상주방향

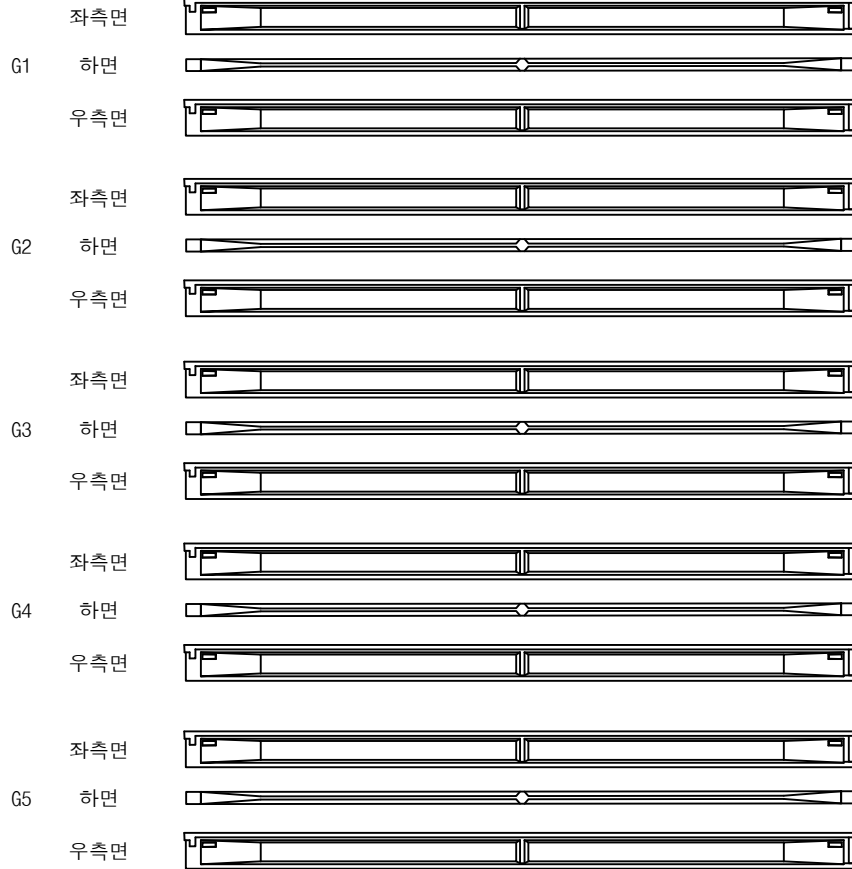

(P4)

(P5)


영천방향




손상물량표

번호	구분	부재	손상내용	손상현황						비고
				폭 (mm)	길이 (m)	너비 (m)	물량	단위	개소	
1										
2										
KEY PLAN

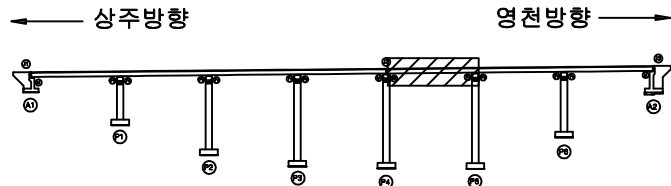


SECTION

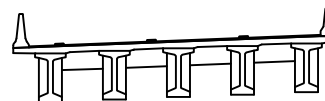

범례

콘크리트	방상콘크리트	재료분리	발주처
편지, 공동	균열, 파손	열화	상주영천고속도로(주)
누수, 체수	배터	퇴적물	용역명
철근노출	침하	그늘음	상주영천고속도로 2024~2025년 시설물 안전점검 용역 (2025년 상반기 정기안전점검)
부식	부식, 변형	기타	점검기관
			(주)영성엔지니어링
			도면번호
			19

상주방향

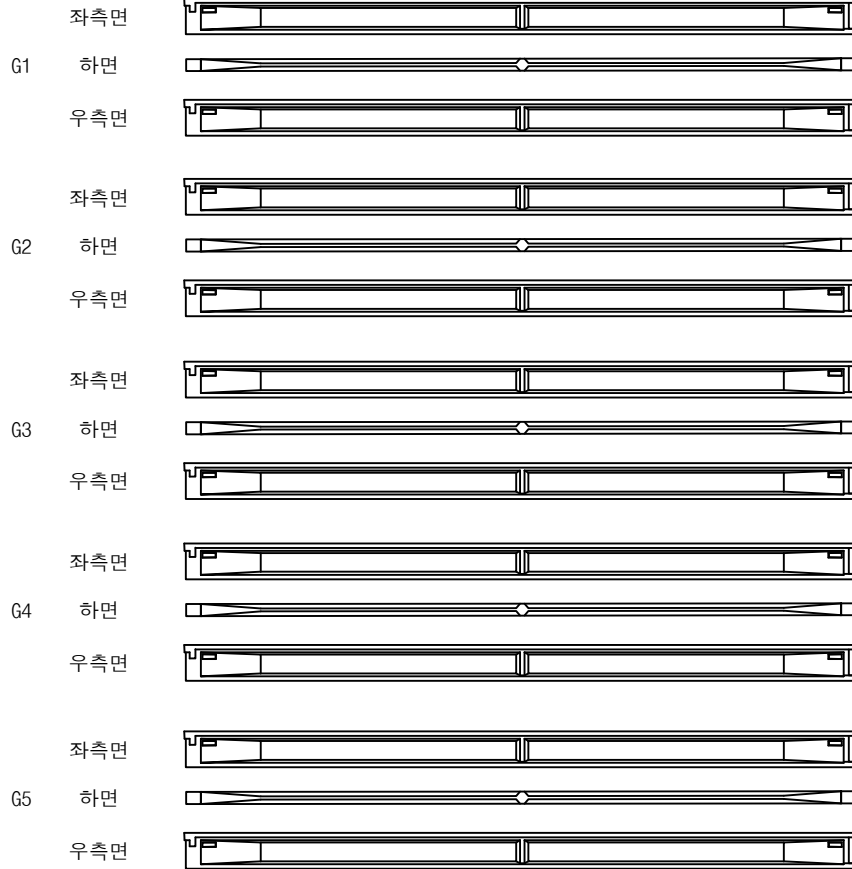

P5

P6


영천방향




손상물량표

번호	구분	부재	손상내용	손상현황						비고
				폭 (mm)	길이 (m)	너비 (m)	물량	단위	개소	
1										
2										
KEY PLAN

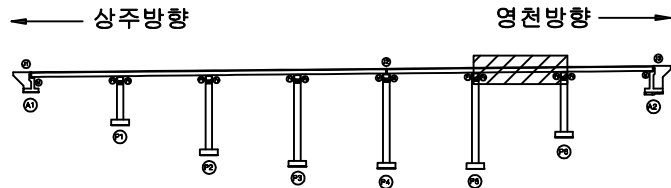

SECTION

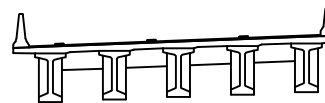

범례

균열	망상균열	재료분리	발주처
편치, 공동	박리, 파손	열화	상주영천고속도로(주)
누수, 체수	배태	퇴적물	용역명
철근노출	침하	그늘음	상주영천고속도로 2024~2025년 시설물 안전점검 용역 (2025년 상반기 정기안전점검)
부식	좌굴, 변형	기타	점검기관
			(주)영성엔지니어링
			도면번호
			20

ID : 오실교 거더 S7 (G1~G5) (영천방향)

손상물량표

상주방향



영천방향




○ 좌측 0.1x0.1
49.50


62.63
○ 좌측 0.1x0.1
방향 2x2 (0.2)
64.65

번호	구분	부재	손상내용	손상현황						비고
				폭 (mm)	길이 (m)	너비 (m)	물량	단위	개소	
1										
2										
3										
KEY PLAN

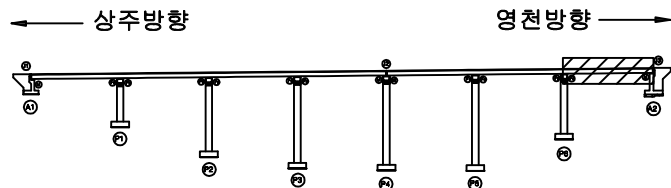

SECTION

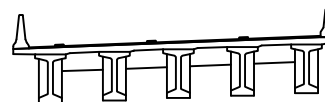

범례

균열	망상균열	재료분리	발주처
편치, 공동	박리, 파손	열화	상주영천고속도로(주)
누수, 체수	배태	퇴적물	용역명
철근노출	침하	그늘음	상주영천고속도로 2024~2025년 시설물 안전점검 용역 (2025년 상반기 정기안전점검)
부식	좌굴, 변형	기타	점검기관
			(주)영성엔지니어링
			도면번호
			21

손상물량표

번호	구분	부재	손상내용	손상현황						비고
				폭 (mm)	길이 (m)	너비 (m)	물량	단위	개소	
1	19하	가로보	재료분리		0.5	0.5	0.25	m ²	1	
2	23하	가로보	재료분리		0.5	0.1	0.10	m ²	2	
3										
4										
상주 방향



영천 방향




CB1


CB2

CB3


G1~G2

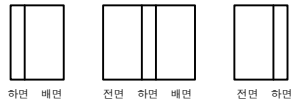


G1~G2

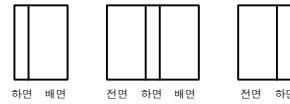

G1~G2

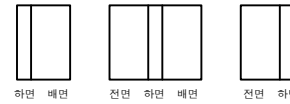


G2~G3

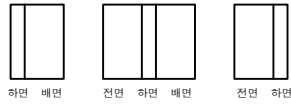


G2~G3




G2~G3

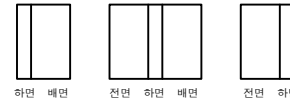


G3~G4

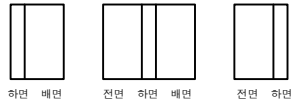


G3~G4

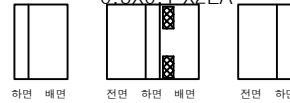


G3~G4

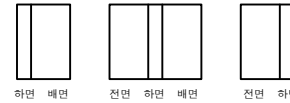


G4~G5

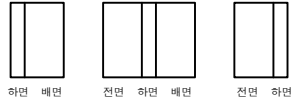

G4~G5

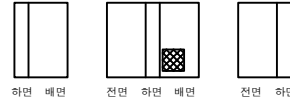

G4~G5

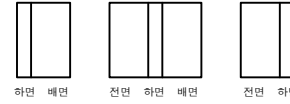② 재료분리
0.5X0.1 X2EA① 재료분리
0.5X0.5

A1

P1


P1

P2


P2

P3

KEY PLAN

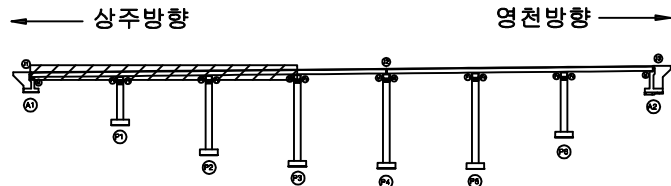

SECTION

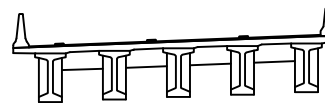

범례

콘크리트	방상균열	재료분리
균열, 공동	박리, 파손	열화
누수, 체수	부식	퇴적물
철근노출	침하	그늘음
부식	파굴, 변형	기타

발주처
상주영천고속도로(주)용역명
상주영천고속도로 2024~2025년 시설물 안전점검 용역
(2025년 상반기 정기안전점검)점검기관
(주)영성엔지니어링

도면번호

손상물량표

상주 방향



영천 방향




CB4

G1~G2



하면 배면

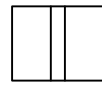

전면 하면 배면




전면 하면

G2~G3



하면 배면

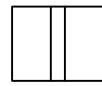

전면 하면 배면




전면 하면

G3~G4



하면 배면

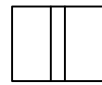

전면 하면 배면




전면 하면

G4~G5



하면 배면

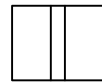

전면 하면 배면



전면 하면

P3


P4

CB5

G1~G2



하면 배면

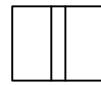

전면 하면 배면




전면 하면

G2~G3



하면 배면

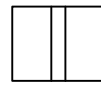

전면 하면 배면




전면 하면

G3~G4



하면 배면

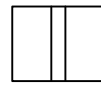

전면 하면 배면




전면 하면

G4~G5



하면 배면

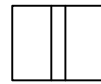

전면 하면 배면




전면 하면


P4

P5

KEY PLAN

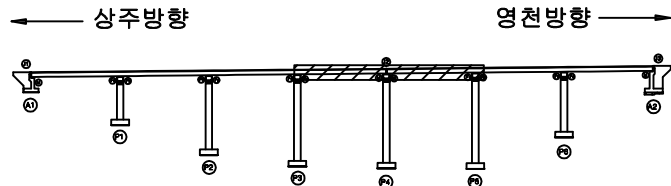

SECTION

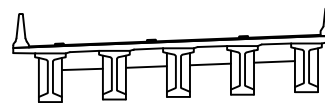

범례



콘크리트	방상균열	재료분리	발주처 상주영천고속도로(주)
균열, 공동	박리, 파손	열화	용역명 상주영천고속도로 2024~2025년 시설물 안전점검 용역 (2025년 상반기 정기안전점검)
누수, 체수	배태	퇴적물	점검기관 (주)영성엔지니어링
철근노출	침하	그늘음	도면번호
부식	좌굴, 변형	기타	23

ID : 오실교 가로보 S6~S7 (영천방향)

손상물량표

상주 방향 ←


영천 방향 →

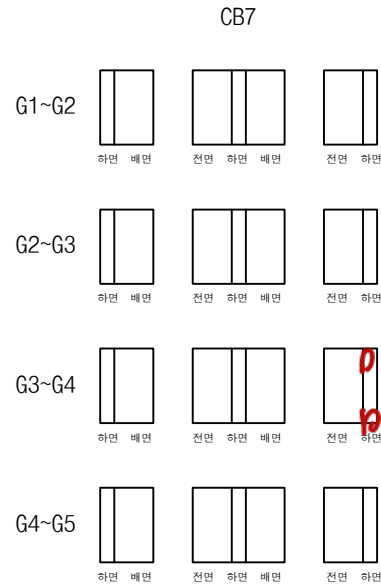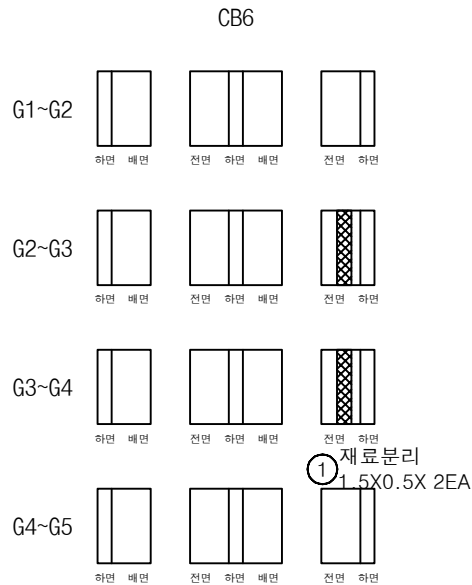



번호	구분	부재	손상내용	손상현황						비고
				폭 (mm)	길이 (m)	너비 (m)	물량	단위	개소	
1	19하	가로보	재료분리		1.5	0.5	1.50	m²	2	
2										
3										
KEY PLAN

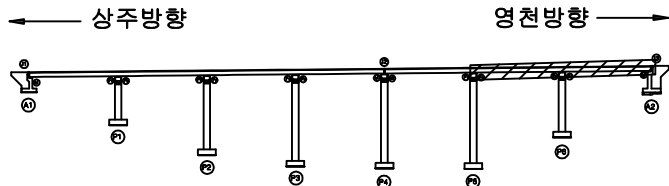

SECTION

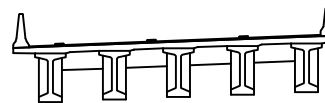


범례

균열	망상균열	재료분리	발주처
편치, 공동	박리, 파손	열화	상주영천고속도로(주)
누수, 체수	배태	퇴적물	용역명
철근노출	침하	그늘음	상주영천고속도로 2024~2025년 시설물 안전점검 용역 (2025년 상반기 정기안전점검)
부식	좌굴, 변형	기타	점검기관
			(주)영성엔지니어링
			도면번호
			24


손상물량표

번호	구분	부재	손상내용	손상현황						비고
				폭 (mm)	길이 (m)	너비 (m)	물량	단위	개소	
1	21하	교량받침	받침콘크리트 재료분리		0.2	0.5	0.10	m ²	1	
2										
3										

① 받침콘크리트 재료분리
0.2X0.5

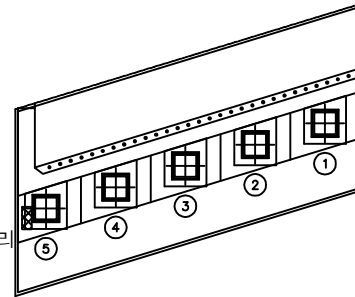

평면도

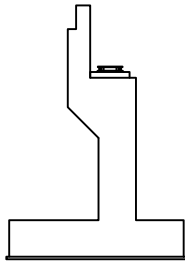


날개벽

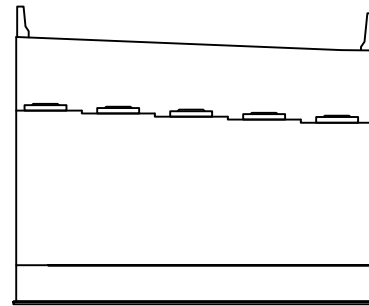


정면

KEY PLAN

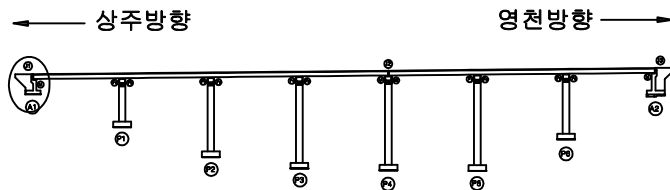


SECTION

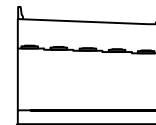

범례

균열	망상균열	재료분리	발주처
편치, 공동	박리, 파손	열화	상주영천고속도로(주)
누수, 체수	배태	퇴적물	용역명
철근노출	침하	그늘음	상주영천고속도로 2024-2025년 시설물 안전점검 용역 (2025년 상반기 정기안전점검)
부식	좌굴, 변형	기타	점검기관
			(주)영성엔지니어링
			도면번호
			25


영-61 A2 대교
기 2도

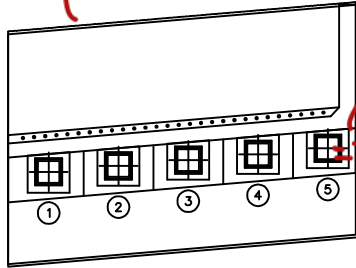

평면도

영-53


① 실란트 파손
L=5.0m

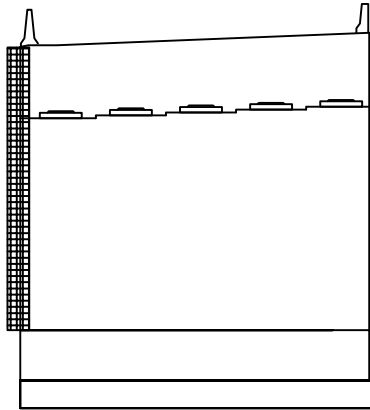

정면

영-55 A2-영-102

영
복합콘크리트(0.2xL)
상판 콘크리트 0.3/0.3
영

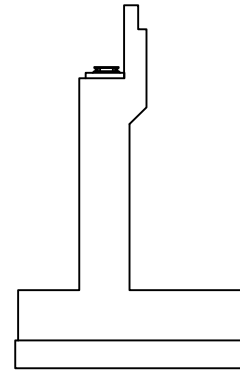


날개벽


손상물량표

번호	구분	부재	손상내용	손상현황						비고
				폭 (mm)	길이 (m)	너비 (m)	물량	단위	개소	
1	19하	교대	실란트 파손		5.0		5.00	m	1	
2										
3										
KEY PLAN

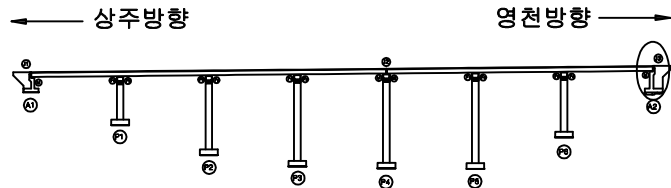


SECTION

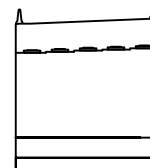


범례

균열	망상균열	재료분리	발주처
편치, 공동	박리, 파손	열화	상주영천고속도로(주)
누수, 체수	배태	퇴적물	용역명
철근노출	침하	그늘음	상주영천고속도로 2024-2025년 시설물 안전점검 용역 (2025년 상반기 정기안전점검)
부식	좌굴, 변형	기타	점검기관
			(주)영성엔지니어링
			도면번호
			26


손상물량표

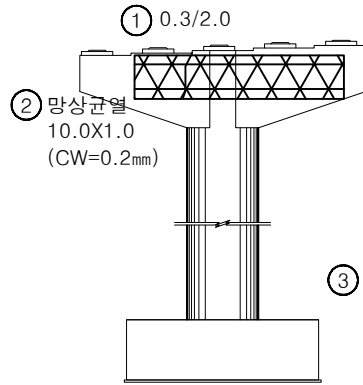


정면

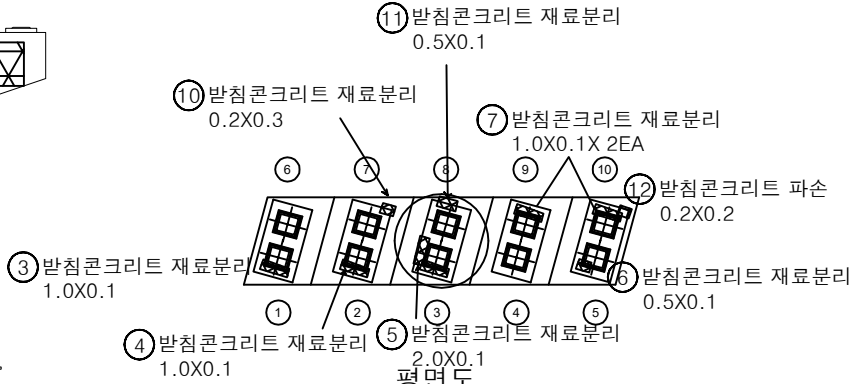


평면도

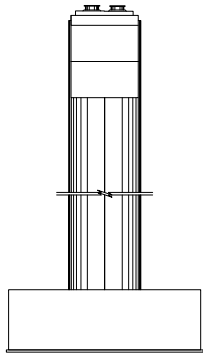

좌측면

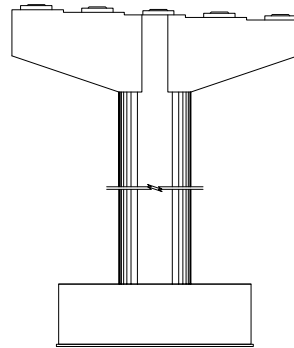


배면

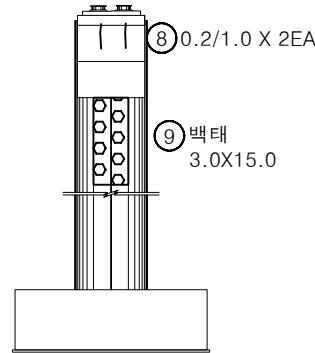


우측면

번호	구분	부재	손상내용	손상현황						비고
				폭 (mm)	길이 (m)	너비 (m)	물량	단위	개소	
1	19하	교각	균열(0.3mm이상)	0.3	2.0		2.00	m	1	
2	19하	교각	망상균열	0.2	10.0	1.0	10.00	m ²	1	
3	19하	교량받침	받침콘크리트 재료분리		1.0	0.1	0.10	m ²	1	
4	19하	교량받침	받침콘크리트 재료분리		1.0	0.1	0.10	m ²	1	
5	19하	교량받침	받침콘크리트 재료분리		2.0	0.1	0.20	m ²	1	
6	19하	교량받침	받침콘크리트 재료분리		0.5	0.1	0.05	m ²	1	
7	19하	교량받침	받침콘크리트 재료분리		1.0	0.1	0.20	m ²	2	
8	19하	교각	균열(0.3mm미만)	0.2	1.0		2.00	m	2	
9	19하	교각	백태		3.0	15.0	45.00	m ²	1	
10	21하	교량받침	받침콘크리트 재료분리		0.2	0.3	0.06	m ²	1	
11	21하	교량받침	받침콘크리트 재료분리		0.5	0.1	0.05	m ²	1	
12	23하	교량받침	받침콘크리트 파손		0.2	0.2	0.04	m ²	1	
13										
14										
KEY PLAN

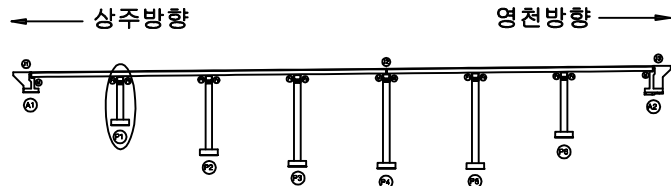

SECTION

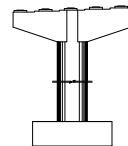

범례


균열	망상균열	재료분리
편치, 공동	박리, 파손	열화
누수, 체수	백태	퇴적물
철근노출	침하	그늘음
부식	좌굴, 변형	기타

발주처
상주영천고속도로(주)용역명
상주영천고속도로 2024-2025년 시설물 안전점검 용역
(2025년 상반기 정기안전점검)점검기관
(주)영성엔지니어링


도면번호

손 상 물 량 표


번호	구분	부재	손상내용	손상현황						비 고
				폭 (mm)	길이 (m)	너비 (m)	수량	단위	개소	
1	19하	교각	망상균열	0.2	10.0	1.0	10.00	m ²	1	
2	19하	교량받침	받침콘크리트 백태		0.1	0.2	0.02	m ²	1	
3	19하	교각	균열(0.3mm이만)	0.2	0.5		1.00	m	2	
4	19하	교량받침	plate 부식				1.00	EA	1	
5	21하	교각	백태		0.1	0.5	0.05	m ²	1	
6										
7										
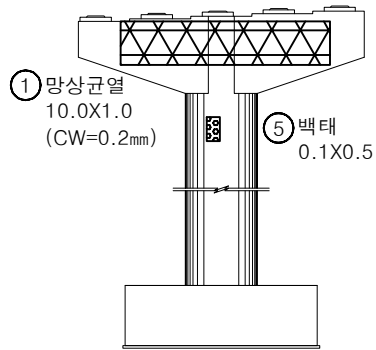


정면

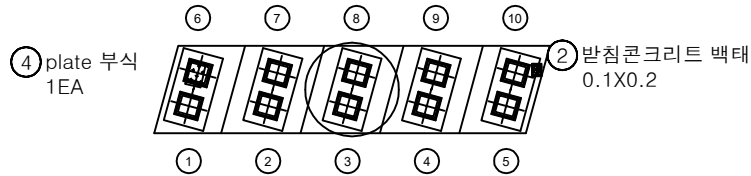


평면도

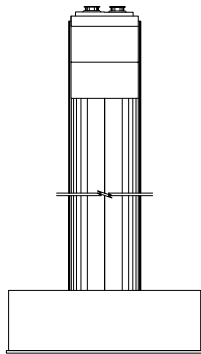

좌측면

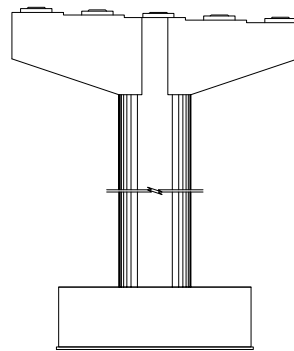


배면

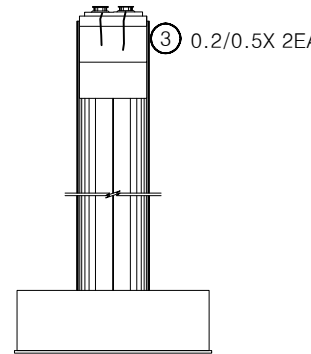


우측면

KEY PLAN

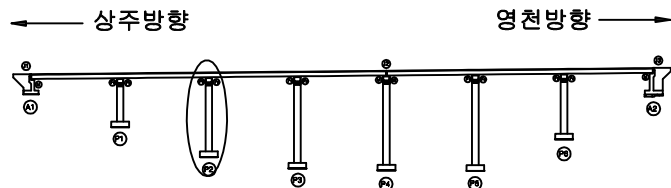

SECTION

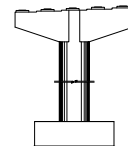


범례


균열	망상균열	재료분리	발주처
편치, 공동	박리, 파손	열화	상주영천고속도로(주)
누수, 체수	백태	퇴적물	용역명
철근노출	침하	그늘음	상주영천고속도로 2024-2025년 시설물 안전점검 용역 (2025년 상반기 정기안전점검)
부식	좌굴, 변형	기타	점검기관
			(주)영성엔지니어링
			도면번호
			28

손상물량표


번호	구분	부재	손상내용	손상현황						비고
				폭 (mm)	길이 (m)	너비 (m)	수량	단위	개소	
1	19하	교각	망상균열	0.2	10.0	1.0	10.00	m ²	1	
2	19하	교량받침	발침콘크리트 재료분리		0.5	0.3	0.15	m ²	1	
3	19하	교량받침	무수축물탈 균열	0.1	0.2		0.20	m	1	
4	19하	교량받침	plate 부식				1.00	EA	1	
5										
6										
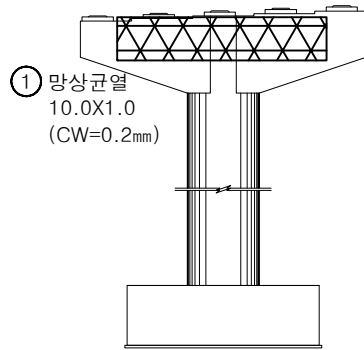


정면

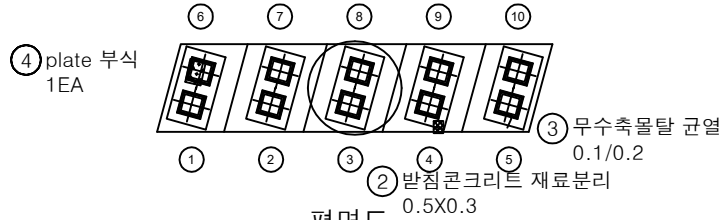


평면도

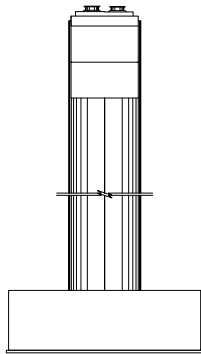

좌측면

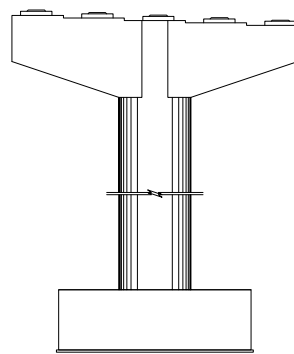


배면

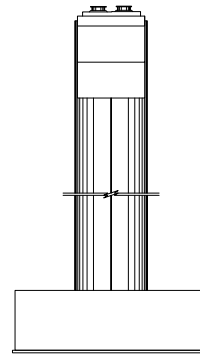


우측면

KEY PLAN

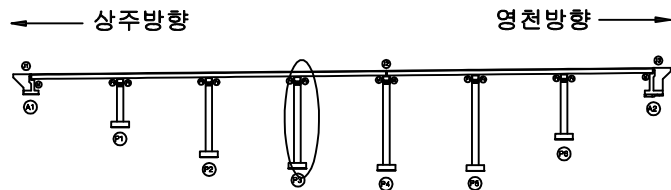

SECTION

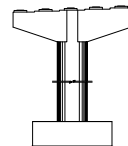


범례


균열	망상균열	재료분리	발주처
편치, 공동	박리, 파손	열화	상주영천고속도로(주)
누수, 체수	배태	퇴적물	용역명
철근노출	침하	그늘음	상주영천고속도로 2024-2025년 시설물 안전점검 용역 (2025년 상반기 정기안전점검)
부식	좌굴, 변형	기타	점검기관
			(주)영성엔지니어링
			도면번호
			29

손 상 물 량 표


번호	구분	부재	손상내용	손상현황						비 고
				폭 (mm)	길이 (m)	너비 (m)	수량	단위	개소	
1	19하	교각	균열(0.3mm미만)	0.2	1.0		6.00	m	6	
2	19하	교각	박락		0.2	0.2	0.04	m ²	1	
3	19하	교량받침	무수축물탈 균열	0.1	0.2		0.20	m	1	
4	19하	교량받침	plate 부식				1.00	EA	1	
5	23하	교각	균열(0.3mm미만)	0.2	1.0		1.00	m	1	
6										
7										
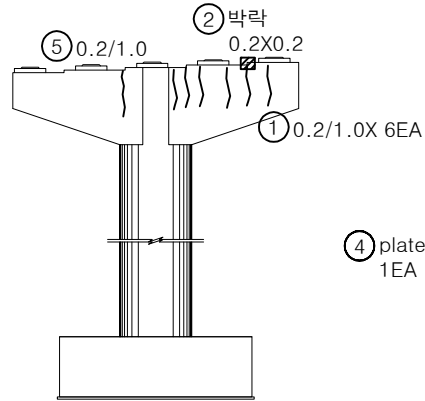


정면

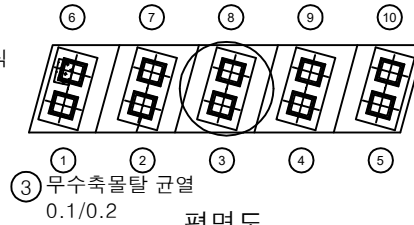


평면도

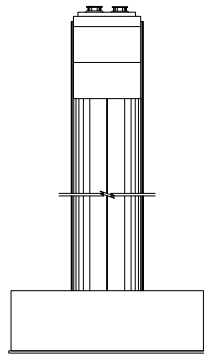

좌측면

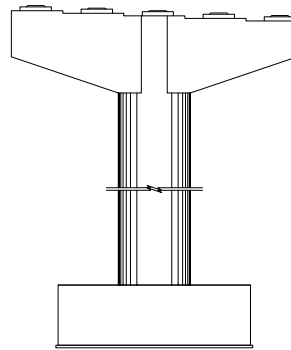


배면

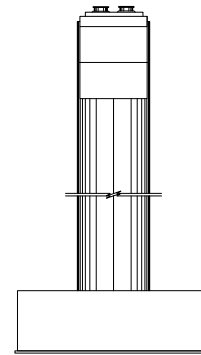


우측면

KEY PLAN

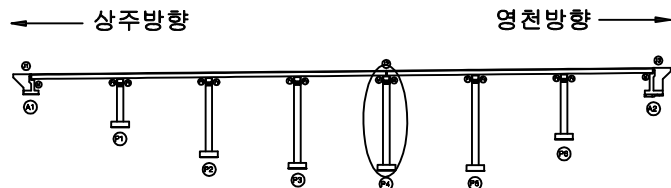

SECTION

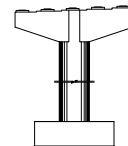


범례


균열	망상균열	재료분리	발 주 처
찌지, 공동	박리, 파손	얼 화	상주영천고속도로(주)
누수, 체수	배 태	퇴적물	용역명
철근노출	침하	그을음	상주영천고속도로 2024~2025년 시설물 안전점검 용역 (2025년 상반기 정기안전점검)
부식	좌굴, 변형	기 타	점검기관
			(주)영성엔지니어링
			도면번호
			30

손상물량표


번호	구분	부재	손상내용	손상현황						비고
				폭 (mm)	길이 (m)	너비 (m)	물량	단위	개소	
1	19하	교량받침	plate 부식				1.00	EA	1	
2	23하	거더	거푸집 미제거(거더)				1.00	EA	1	
3										
4										
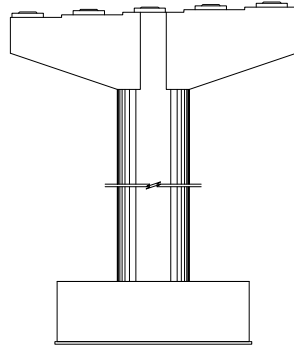


정면

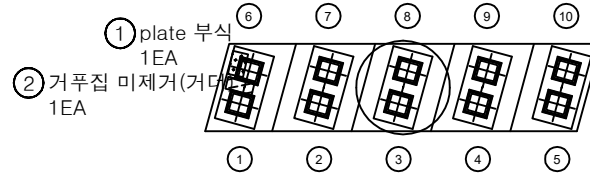


평면도

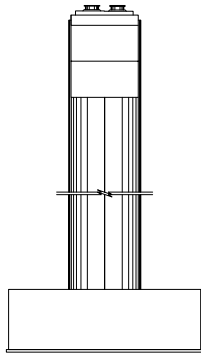

좌측면

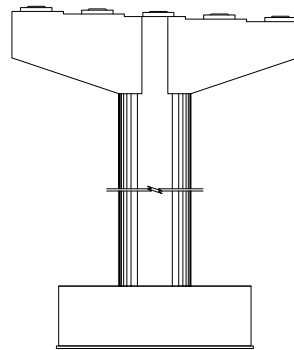


배면

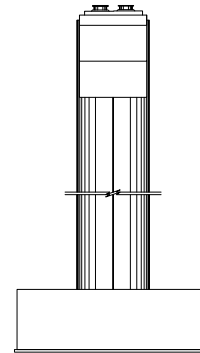


우측면

KEY PLAN

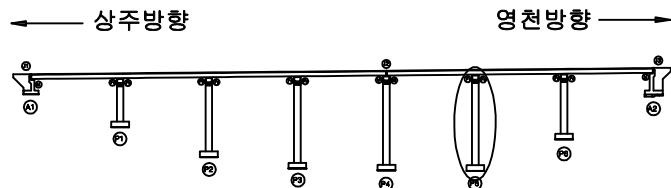

SECTION

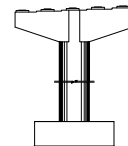


범례


균열	망상균열	재료분리	발주처
편치, 공동	박리, 파손	열화	상주영천고속도로(주)
누수, 체수	배태	퇴적물	용역명
철근노출	침하	그늘음	상주영천고속도로 2024-2025년 시설물 안전점검 용역 (2025년 상반기 정기안전점검)
부식	좌굴, 변형	기타	점검기관
			(주)영성엔지니어링
			도면번호
			31

손상물량표


번호	구분	부재	손상내용	손상현황						비고
				폭 (mm)	길이 (m)	너비 (m)	수량	단위	개소	
1	19하	교각	표면박리		7.0	0.3	2.10	m ²	1	
2	19하	교량받침	받침콘크리트 재료분리		1.0	0.1	0.10	m ²	1	
3	19하	교량받침	무수축물탈 균열	0.1	0.2		0.60	m	3	
4	19하	교량받침	받침콘크리트 재료분리		0.5	0.1	0.05	m ²	1	
5	19하	교량받침	무수축물탈 균열	0.1	0.2		0.20	m	1	
6	19하	교량받침	무수축물탈 균열	0.1	0.2		0.40	m	2	
7	19하	교량받침	무수축물탈 균열	0.1	0.2		0.20	m	1	
8	19하	교량받침	plate 부식				1.00	EA	1	
9	21하	교량받침	받침콘크리트 재료분리		0.5	0.2	0.10	m ²	1	
10										
11										
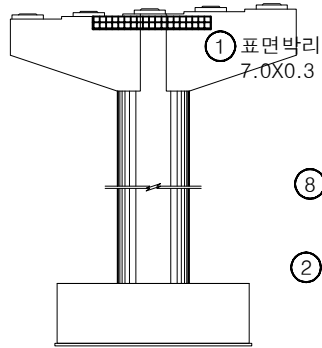


정면

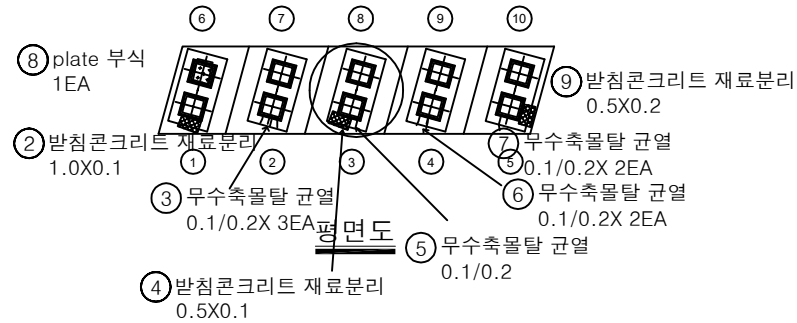


평면도

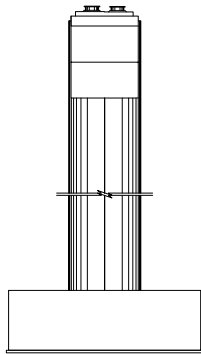

좌측면

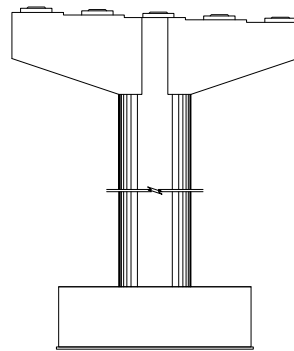


배면

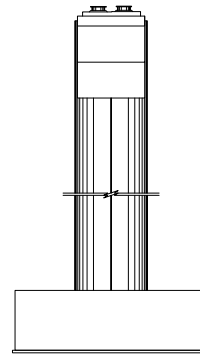


우측면

KEY PLAN

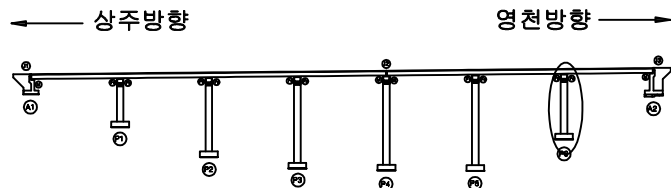

SECTION

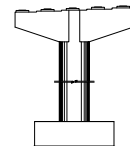

범례

균열	망상균열	재료분리
편치, 공동	박리, 파손	열화
누수, 체수	배태	퇴적물
철근노출	침하	그늘음
부식	좌굴, 변형	기타

발주처
상주영천고속도로(주)용역명
상주영천고속도로 2024-2025년 시설물 안전점검 용역
(2025년 상반기 정기안전점검)점검기관
(주)영성엔지니어링

도면번호