


19. 마사천교(익산방향)


ID : 마사천교(익산방향) 바닥판 상면(S1)

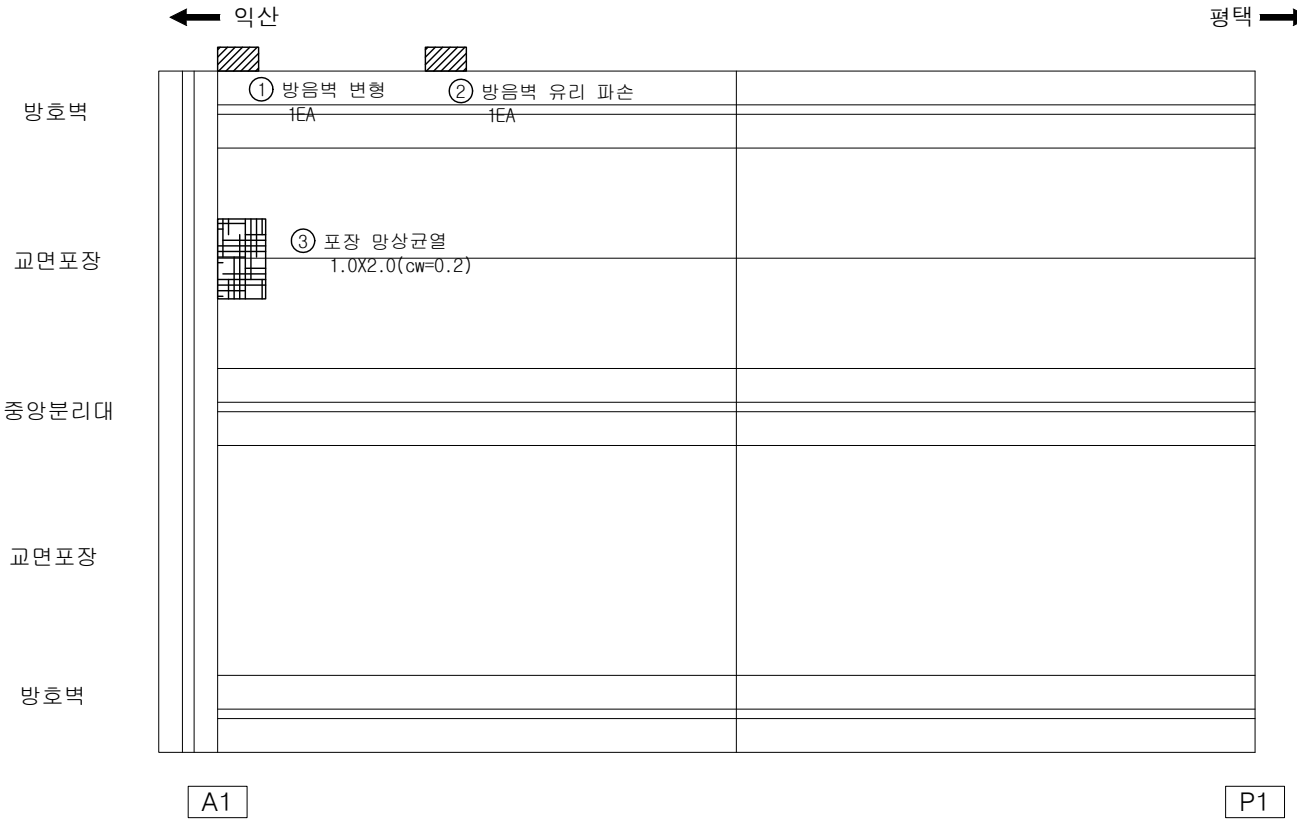

손상 현황 표

번호	구분	결함 내용	손상규모						비고
			폭(mm)	너비(m)	길이(m)	개소	손상물량	단위	
1	신규	방음벽 변형	-	-	-	1	1	EA	-
2	신규	방음벽 유리 파손	-	-	-	1	1	EA	-
3	신규	포장 망상균열	0.2	1.0	2.0	1	2.0	m²	-
4									
5									
KEY PLAN

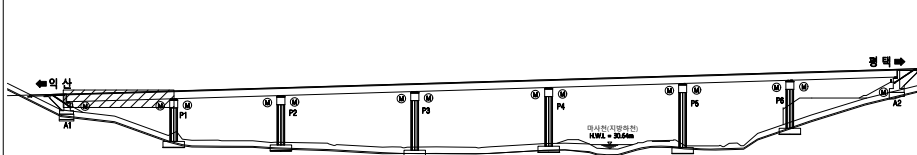

범례

용역명	서부내륙고속도로 2025년 시설물 정기안전점검 용역(하반기)
시설물명	마사천교(익산방향)
점검일시	2025. 07 ~ 2025. 12
확인자	책임기술자 김경수
도면번호	01

ID : 마사천교(익산방향) 바닥판 상면(S2)

손상 현황 표

번호	구분	결함 내용	손상규모						비고
			폭(mm)	너비(m)	길이(m)	개소	손상물량	단위	
1	신규	포장 균열	0.4	-	2.0	1	2.0	m	-
2									
3									
← 익산

평택 →

방호벽

교면포장

중앙분리대

교면포장


방호벽

① 포장 균열
0.4/2.0

P1

P2

K
E
Y
P
L
A
N

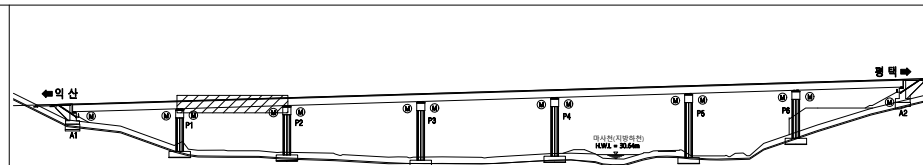

범
례

	균열		망상균열		재료분리
	편침/공동		박리, 박락/파손		시공이음/층분리
	누수/습윤부		백태		철근노출
	콘크리트 변색, 녹물		표장요철		강재부식
	좌굴/변형		볼트결함		용접불량

용역명	서부내륙고속도로 2025년 시설물 정기안전점검 용역(하반기)
시설물명	마사천교(익산방향)
점검일시	2025. 07 ~ 2025. 12
확인자	책임기술자 김경수
도면번호	02

ID : 마사천교(익산방향) 바닥판 상면(S3)

손상 현황 표

번호	구분	결함 내용	손상규모						비고
			폭(mm)	너비(m)	길이(m)	개소	손상물량	단위	
1									
2									
← 익산

평택 →

방호벽

교면포장

중앙분리대


교면포장

방호벽

P2

P3

KEY
PLAN

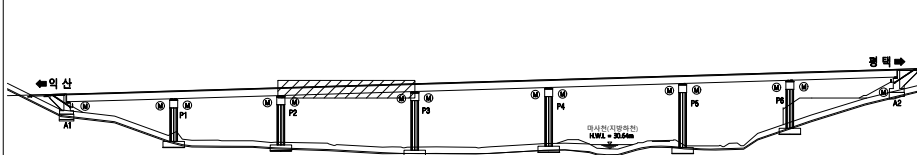

범
례

	교 결		망상균열		재료분리
	편침/공동		박리, 박락/파손		시공이음/층분리
	누수/습윤부		백태		철근노출
	콘크리트 변색, 녹물		표장요청		강재부식
	좌굴/변형		볼트결합		용접불량

용역명	서부내륙고속도로 2025년 시설물 정기안전점검 용역(하반기)
시설물명	마사천교(익산방향)
점검일시	2025. 07 ~ 2025. 12
확인자	책임기술자 김경수
도면번호	03

ID : 마사천교(익산방향) 바닥판 상면(S4)

손상 현황 표

번호	구분	결함 내용	손상규모						비고
			폭(mm)	너비(m)	길이(m)	개소	손상물량	단위	
1									
2									
← 익산

평택 →

방호벽

교면포장

중앙분리대


교면포장

방호벽

P3

P4

KEY
PLAN

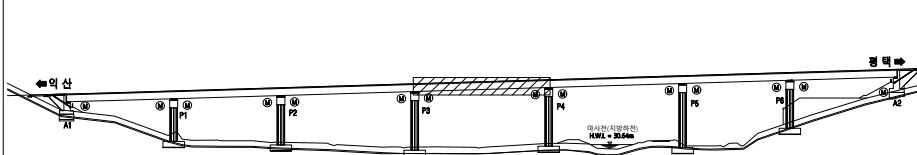

범
례


	교 결		망상균열		재료분리
	편침/공동		박리, 박락/파손		시공이음/층분리
	누수/습윤부		백태		철근노출
	콘크리트 변색, 녹물		표장요철		강재부식
	좌굴/변형		볼트결합		용접불량

용역명	서부내륙고속도로 2025년 시설물 정기안전점검 용역(하반기)
시설물명	마사천교(익산방향)
점검일시	2025. 07 ~ 2025. 12
확인자	책임기술자 김경수
도면번호	04


ID : 마사천교(익산방향) 바닥판 상면(S5)

손상 현황 표

번호	구분	결함 내용	손상규모						비고
			폭(mm)	너비(m)	길이(m)	개소	손상물량	단위	
1	신규	방음벽 유리 파손	-	-	-	1	1	EA	-
2	신규	균열부 백태	0.2	-	1.0	1	1.0	m	-
3									
4									
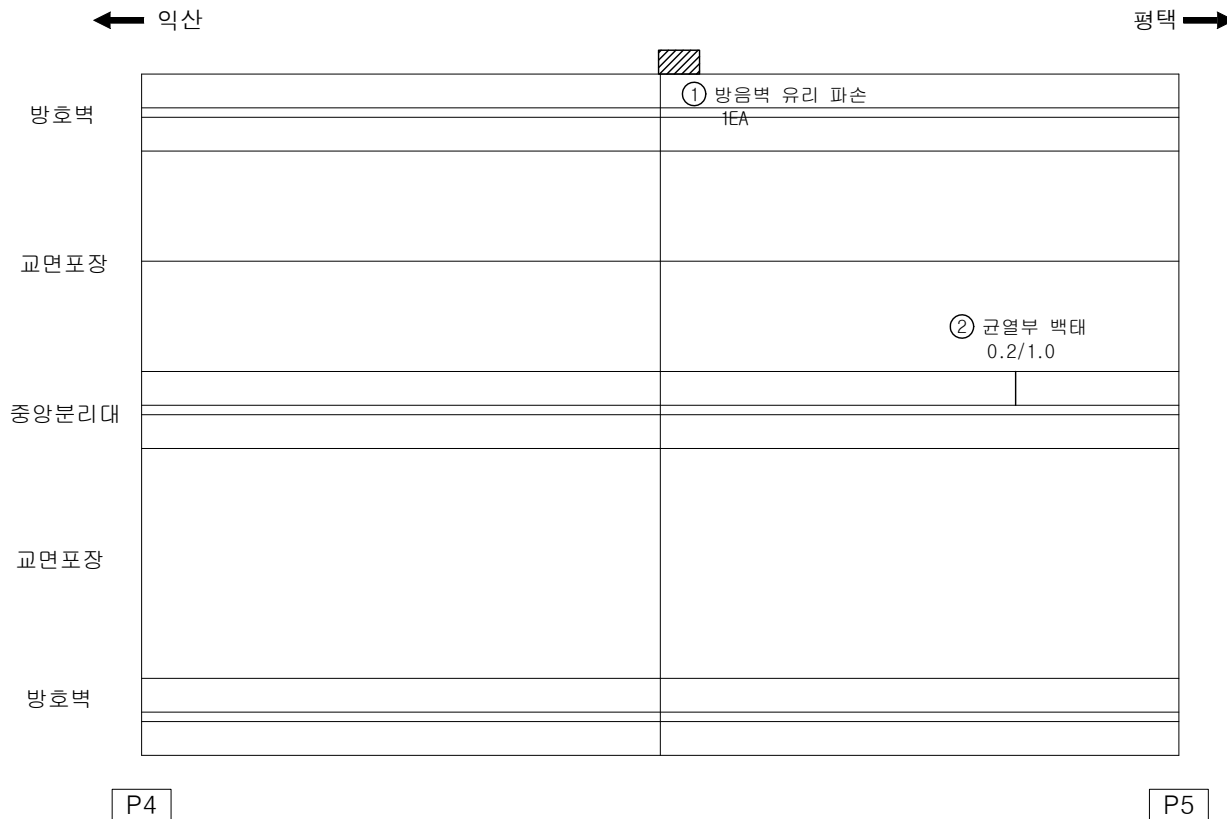

KEY
PLAN

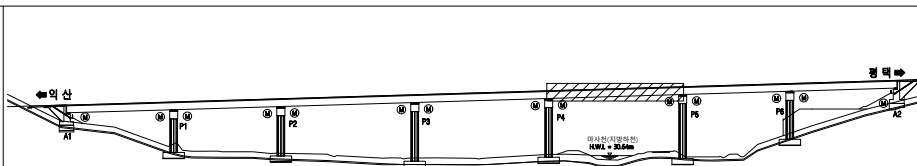

범
례

용역명	서부내륙고속도로 2025년 시설물 정기안전점검 용역(하반기)
시설물명	마사천교(익산방향)
점검일시	2025. 07 ~ 2025. 12
확인자	책임기술자 김경수
도면번호	05


ID : 마사천교(익산방향) 바닥판 상면(S6)

손상 현황 표

번호	구분	결함 내용	손상규모						비고
			폭(mm)	너비(m)	길이(m)	개소	손상물량	단위	
1	신규	균열	0.2	-	1.0	1	1.0	m	-
2	신규	균열	0.2	-	1.0	1	1.0	m	-
3									
4									
← 익산


평택 →

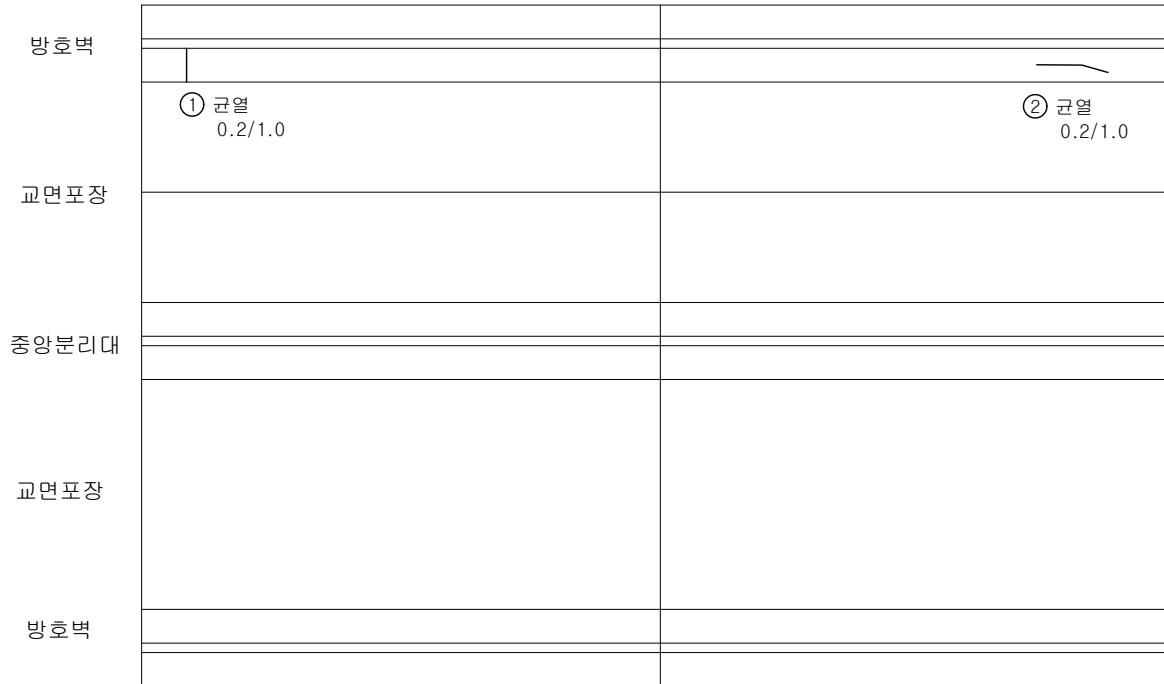

P5

P6

K
E
Y
P
L
A
N

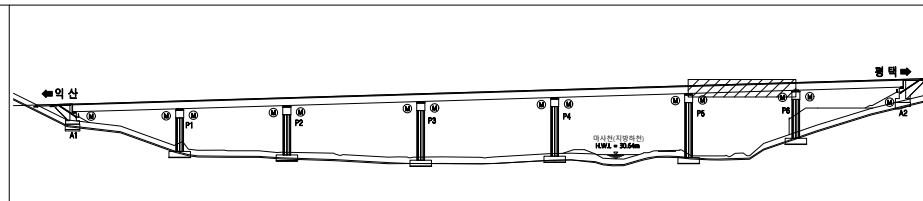


범
례

균열	망상균열	재료분리
편침/공동	박리, 박락/파손	시공이음/층분리
누수/습윤부	백태	철근노출
콘크리트 변색, 녹물	표장요철	강재부식
자갈/변형	볼트결합	용접불량

용역명	서부내륙고속도로 2025년 시설물 정기안전점검 용역(하반기)
시설물명	마사천교(익산방향)
점검일시	2025. 07 ~ 2025. 12
확인자	책임기술자 김경수
도면번호	06


ID : 마사천교(익산방향) 바닥판 상면(S7)

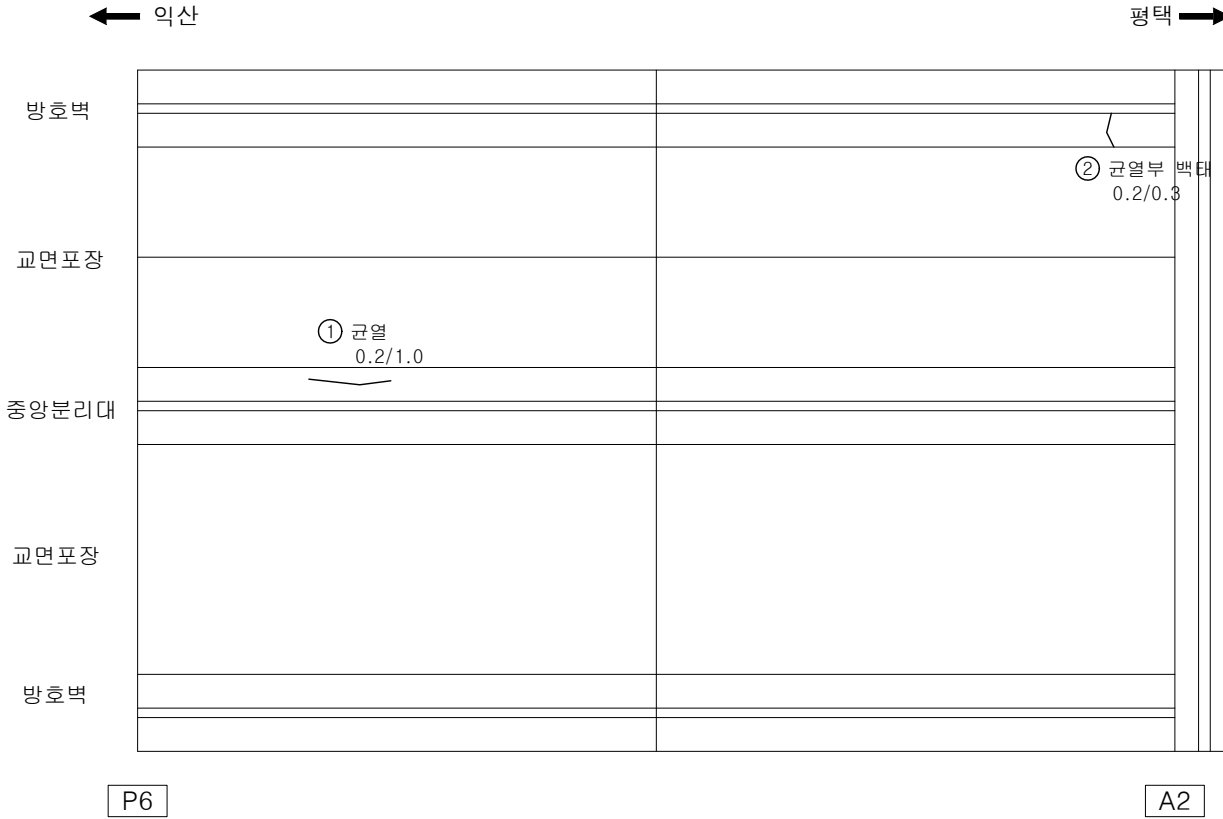

손상 현황 표

번호	구분	결함 내용	손상규모						비고
			폭(mm)	너비(m)	길이(m)	개소	손상물량	단위	
1	신규	균열	0.2	-	1.0	1	1.0	m	-
2	신규	균열	0.2	-	0.3	1	0.3	m	-
3									
4									

KEY PLAN

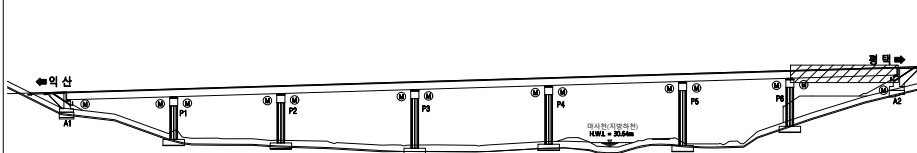

범례

용역명	서부내륙고속도로 2025년 시설물 정기안전점검 용역(하반기)
시설물명	마사천교(익산방향)
점검일시	2025. 07 ~ 2025. 12
확인자	책임기술자 김경수
도면번호	07


ID : 마사천교(익산방향) 바닥판 하면(S1)

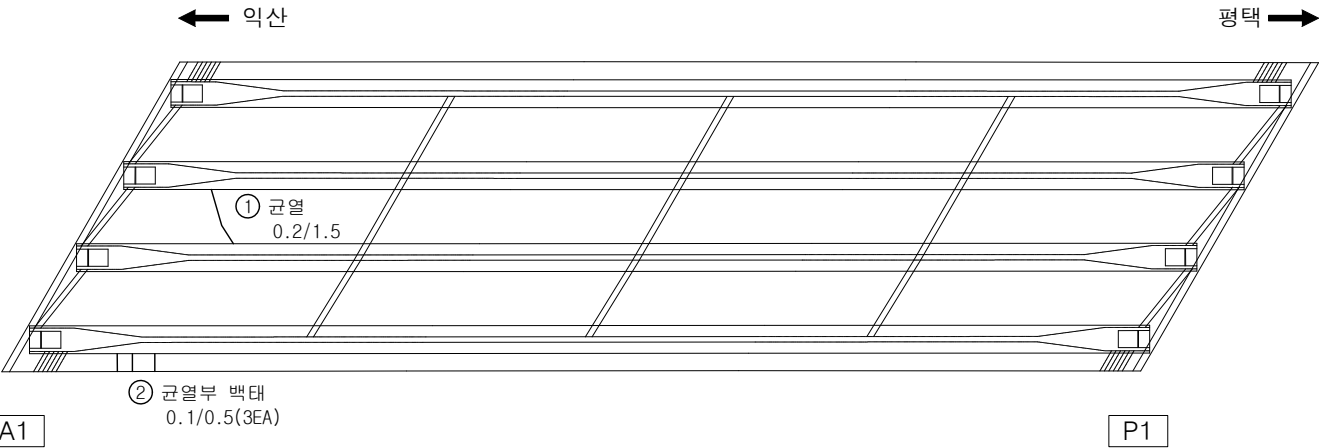

손상 현황 표

번호	구분	결함 내용	손상규모						비고
			폭(mm)	너비(m)	길이(m)	개소	손상물량	단위	
1	신규	균열	0.2	-	1.5	1	1.5	m	-
2	신규	균열부 백태	0.1	-	0.5	3	1.5	m	-
3									
4									

KEY
PLAN

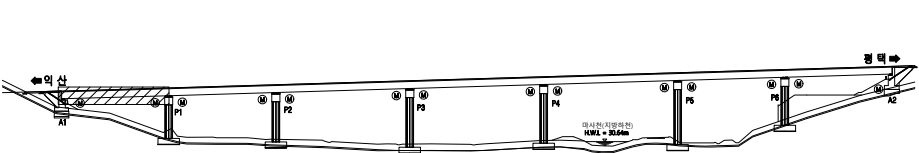

범
례

용역명	서부내륙고속도로 2025년 시설물 정기안전점검 용역(하반기)
시설물명	마사천교(익산방향)
점검일시	2025. 07 ~ 2025. 12
확인자	책임기술자 김경수
도면번호	08


ID : 마사천교(익산방향) 바닥판 하면(S2)

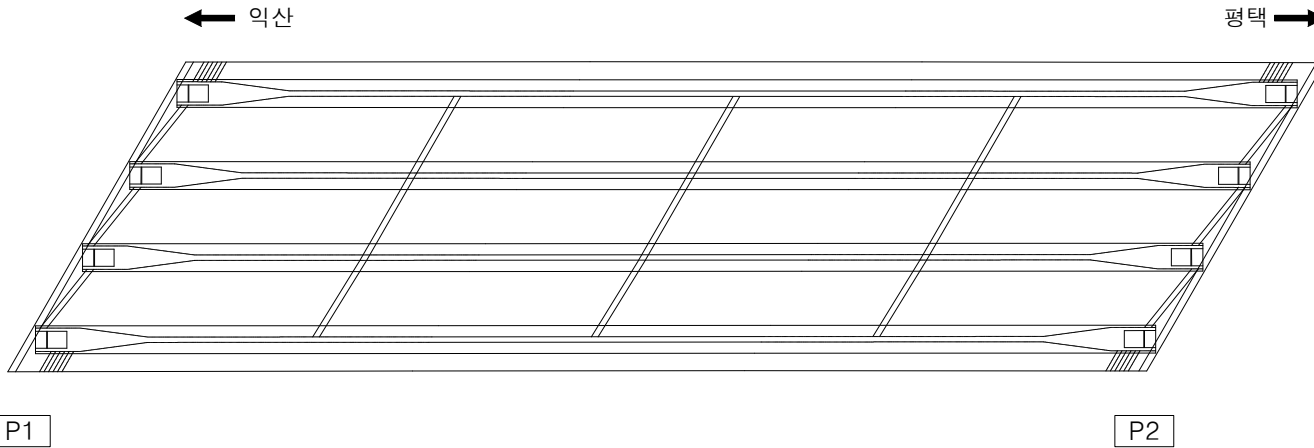

손상 현황 표

번호	구분	결함 내용	손상규모						비고
			폭(mm)	너비(m)	길이(m)	개소	손상물량	단위	
1									
2									
KEY
PLAN

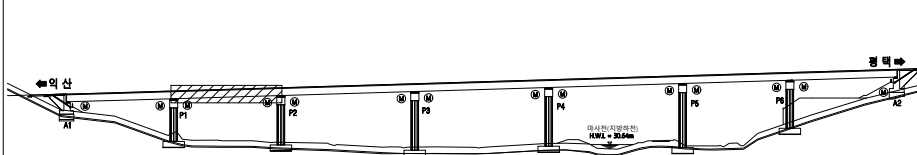


범
례

	균열		망상균열		재료분리
	편청/공동		박리, 박락/파손		시공이음/충분리
	누수/습윤부		백태		철근노출
	콘크리트 변색, 녹물		표장요철		강재부식
	좌굴/변형		볼트결합		용접불량

용역명	서부내륙고속도로 2025년 시설물 정기안전점검 용역(하반기)
시설물명	마사천교(익산방향)
점검일시	2025. 07 ~ 2025. 12
확인자	책임기술자 김경수
도면번호	09


ID : 마사천교(익산방향) 바닥판 하면(S3)

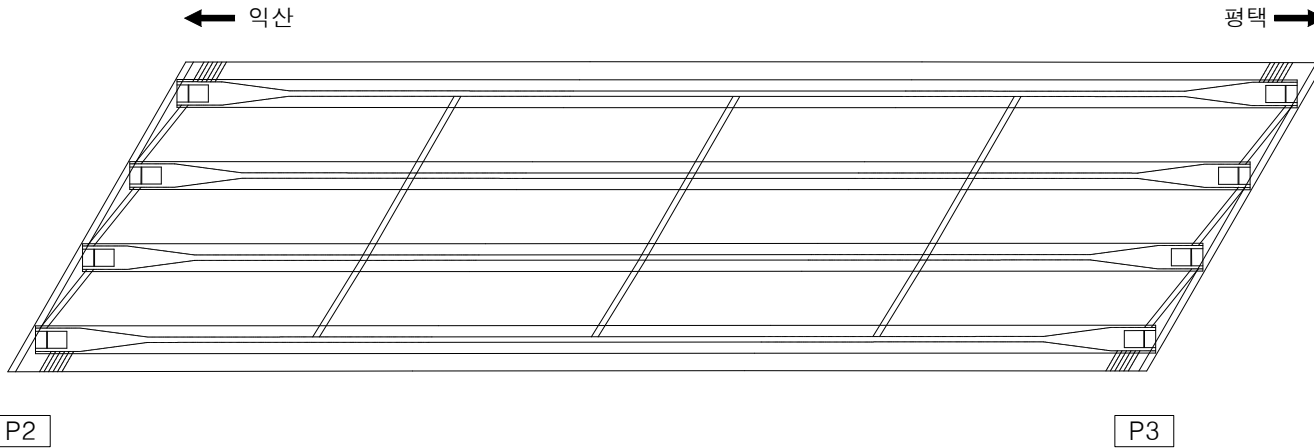

손상 현황 표

번호	구분	결함 내용	손상규모						비고
			폭(mm)	너비(m)	길이(m)	개소	손상물량	단위	
1									
2									
KEY
PLAN

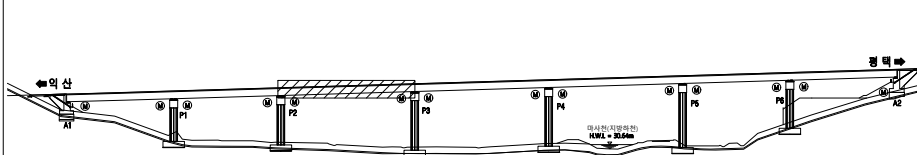


범
례

	균열		망상균열		재료분리
	편청/공동		박리, 박락/파손		시공이음/층분리
	누수/습윤부		백태		철근노출
	콘크리트 변색, 녹물		표장요철		강재부식
	좌굴/변형		볼트결합		용접불량

용역명	서부내륙고속도로 2025년 시설물 정기안전점검 용역(하반기)
시설물명	마사천교(익산방향)
점검일시	2025. 07 ~ 2025. 12
확인자	책임기술자 김경수
도면번호	10


ID : 마사천교(익산방향) 바닥판 하면(S4)

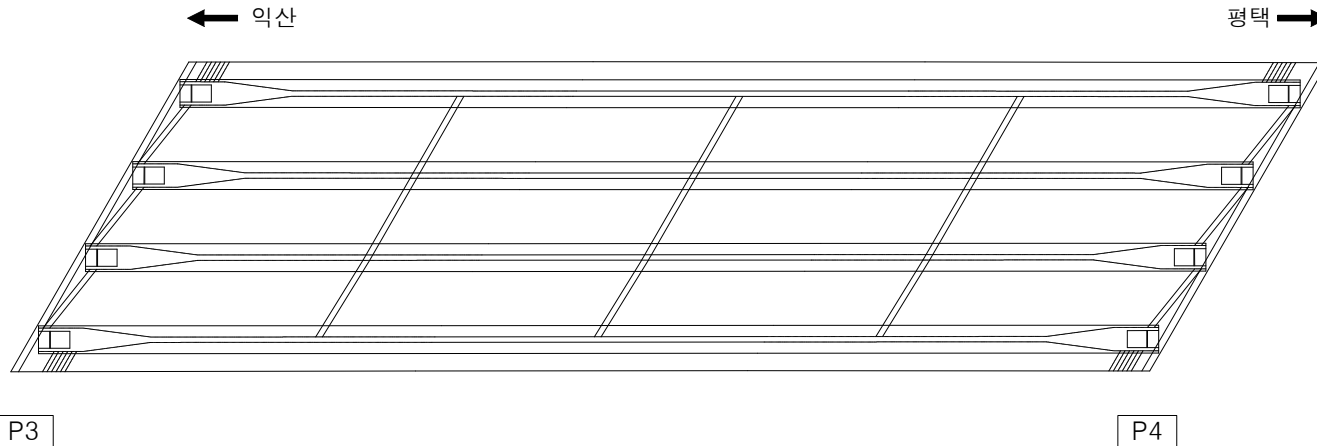

손상 현황 표

번호	구분	결함 내용	손상규모						비고
			폭(mm)	너비(m)	길이(m)	개소	손상물량	단위	
1									
2									
KEY
PLAN

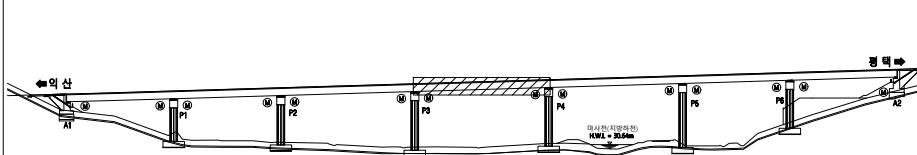


범
례

	균열		망상균열		재료분리
	편청/공동		박리, 박락/파손		시공이음/층분리
	누수/습윤부		백태		철근노출
	콘크리트 변색, 녹물		표장요철		강재부식
	자갈/변형		볼트결함		용접불량

용역명	서부내륙고속도로 2025년 시설물 정기안전점검 용역(하반기)
시설물명	마사천교(익산방향)
점검일시	2025. 07 ~ 2025. 12
확인자	책임기술자 김경수
도면번호	11

ID : 마사천교(익산방향) 바닥판 하면(S5)

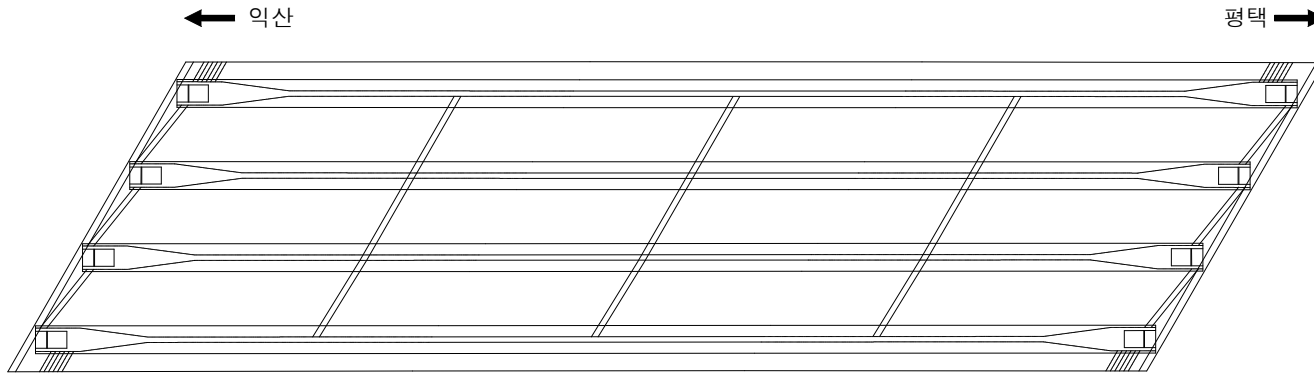


P4

P5

손상 현황 표

번호	구분	결함 내용	손상규모						비고
			폭(mm)	너비(m)	길이(m)	개소	손상물량	단위	
1									
2									
KEY
PLAN

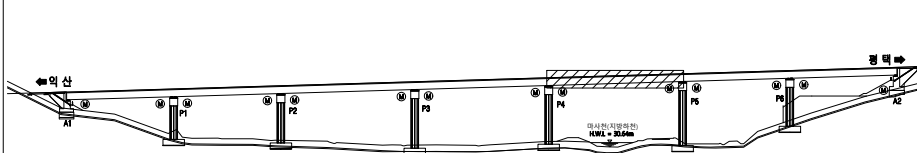


범
례

	균열		망상균열		재료분리
	편칭/공동		박리, 박락/파손		시공이음/층분리
	누수/습윤부		백태		철근노출
	콘크리트 변색, 녹물		표장요철		강재부식
	좌굴/변형		볼트결합		용접불량

용역명	서부내륙고속도로 2025년 시설물 정기안전점검 용역(하반기)
시설물명	마사천교(익산방향)
점검일시	2025. 07 ~ 2025. 12
확인자	책임기술자 김경수
도면번호	12


ID : 마사천교(익산방향) 바닥판 하면(S6)

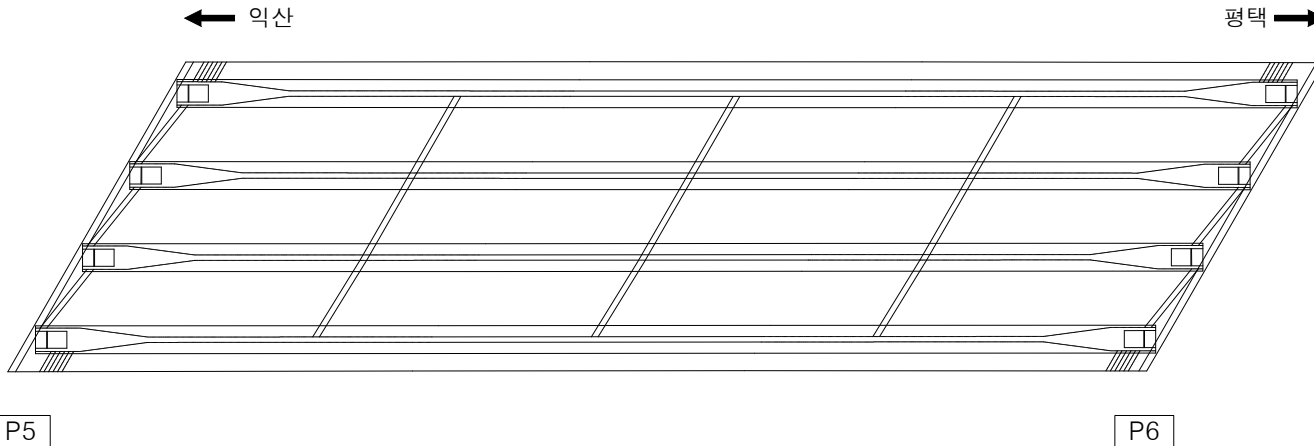

손상 현황 표

번호	구분	결함 내용	손상규모						비고
			폭(mm)	너비(m)	길이(m)	개소	손상물량	단위	
1									
2									
KEY
PLAN

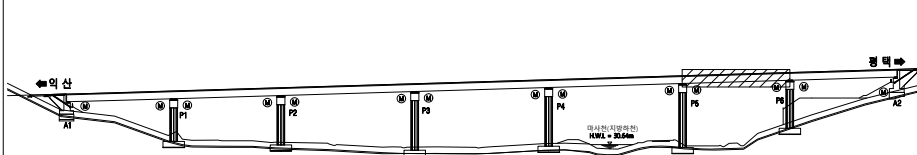


범
례

	균열		망상균열		재료분리
	편청/공동		박리, 박락/파손		시공이음/층분리
	누수/습윤부		백태		철근노출
	콘크리트 변색, 녹물		표장요철		강재부식
	좌굴/변형		볼트결합		용접불량

용역명	서부내륙고속도로 2025년 시설물 정기안전점검 용역(하반기)
시설물명	마사천교(익산방향)
점검일시	2025. 07 ~ 2025. 12
확인자	책임기술자 김경수
도면번호	13


ID : 마사천교(익산방향) 바닥판 하면(S7)

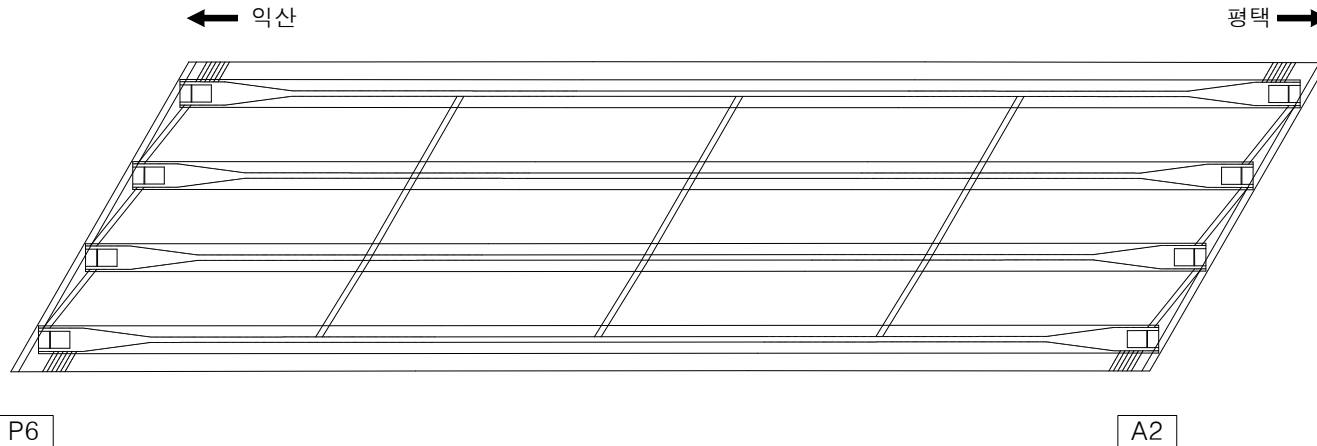

손상 현황 표

번호	구분	결함 내용	손상규모						비고
			폭(mm)	너비(m)	길이(m)	개소	손상물량	단위	
1									
2									
KEY
PLAN

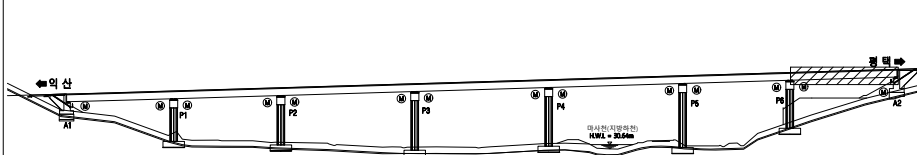

범
례


	균열		망상균열		재료분리
	편침/공동		박리, 박락/파손		시공이음/층분리
	누수/습윤부		백태		철근노출
	콘크리트 변색, 녹물		표장요철		강재부식
	좌굴/변형		볼트결합		용접불량

용역명	서부내륙고속도로 2025년 시설물 정기안전점검 용역(하반기)
시설물명	마사천교(익산방향)
점검일시	2025. 07 ~ 2025. 12
확인자	책임기술자 김경수
도면번호	14


ID : 마사천교(익산방향) 거더 및 가로보(S1)

손상 현황 표

번호	구분	결함 내용	손상규모						비고
			폭(mm)	너비(m)	길이(m)	개소	손상물량	단위	
1									
2									
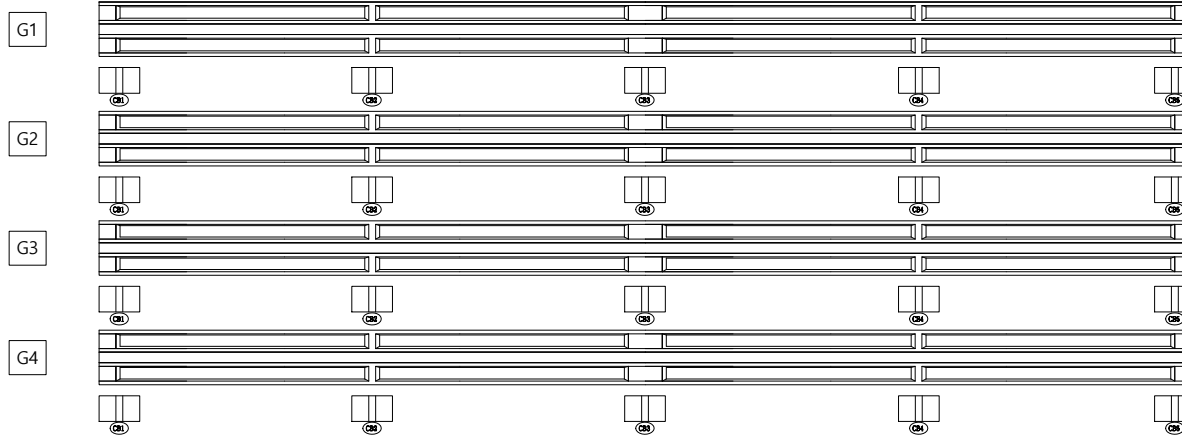

K
E
Y
P
L
A
N

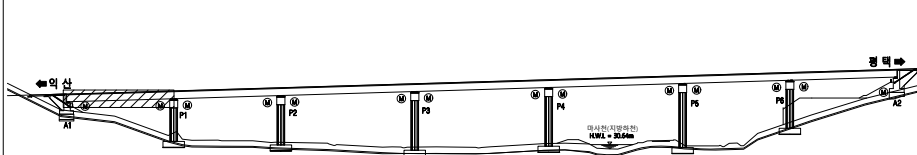


범
례

	관 열		망상균열		재료분리
	편청/공동		박리, 박락/ 파손		시공이음/ 중분리
	누수/ 습윤부		백태		철근노출
	콘크리트 변색, 녹물		표장요철		강재부식
	좌굴/변형		볼트결함		용접불량

용역명	서부내륙고속도로 2025년 시설물 정기안전점검 용역(하반기)
시설물명	마사천교(익산방향)
점검일시	2025. 07 ~ 2025. 12
확인자	책임기술자 김경수
도면번호	15


ID : 마사천교(익산방향) 거더 및 가로보(S2)

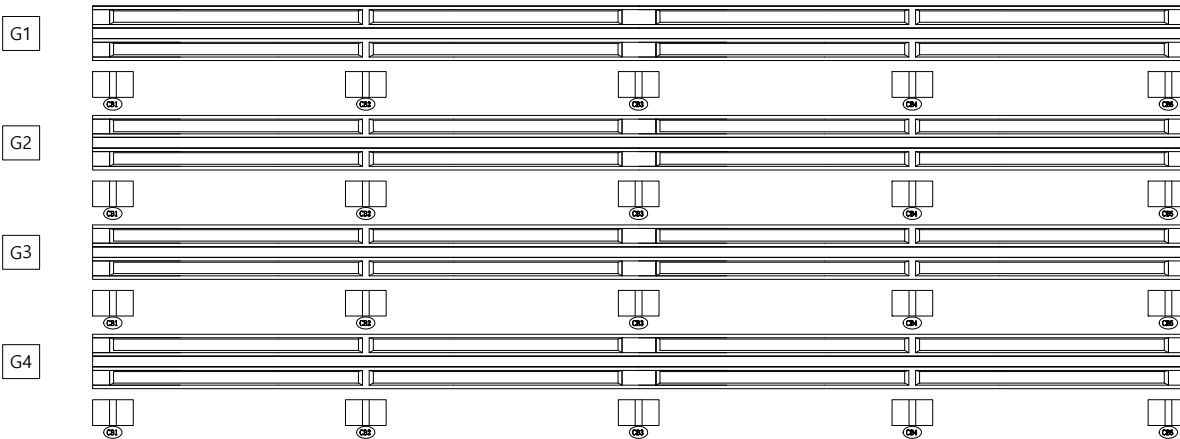

손상 현황 표

번호	구분	결함 내용	손상규모						비고
			폭(mm)	너비(m)	길이(m)	개소	손상물량	단위	
1									
2									
KEY
PLAN

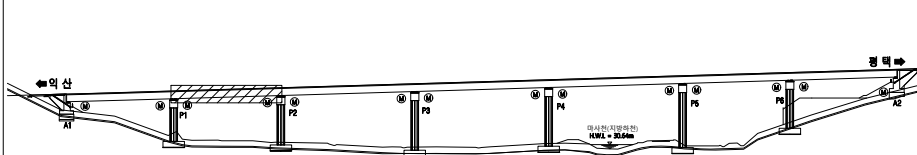


범
례

	관 열		망상균열		재료분리
	편청/공동		박리, 박락/ 파손		시공이음/ 중분리
	누수/ 습윤부		백태		철근노출
	콘크리트 변색, 녹물		표장요철		강재부식
	좌굴/변형		볼트결합		용접불량

용역명	서부내륙고속도로 2025년 시설물 정기안전점검 용역(하반기)
시설물명	마사천교(익산방향)
점검일시	2025. 07 ~ 2025. 12
확인자	책임기술자 김경수
도면번호	16


ID : 마사천교(익산방향) 거더 및 가로보(S3)

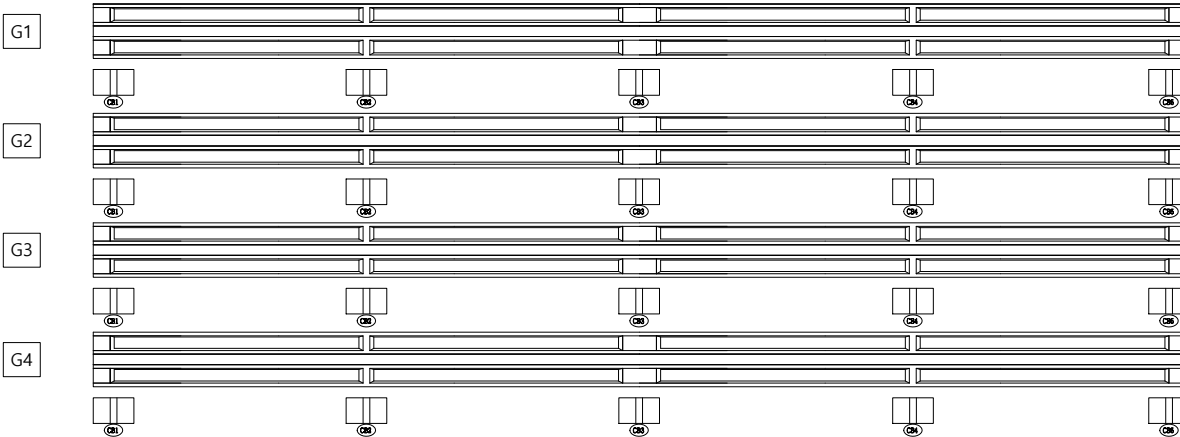

손상 현황 표

번호	구분	결함 내용	손상규모						비고
			폭(mm)	너비(m)	길이(m)	개소	손상물량	단위	
1									
2									
KEY
PLAN

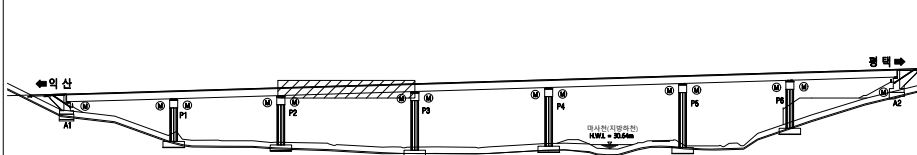


범
례

	교 결		망상균열		재료분리
	편청/공동		박리, 박락/파손		시공이음/충분리
	누수/습윤부		백태		철근노출
	콘크리트 변색, 녹물		표장요철		강재부식
	좌굴/변형		볼트결합		용접부량

용역명	서부내륙고속도로 2025년 시설물 정기안전점검 용역(하반기)
시설물명	마사천교(익산방향)
점검일시	2025. 07 ~ 2025. 12
확인자	책임기술자 김경수
도면번호	17


ID : 마사천교(익산방향) 거더 및 가로보(S4)

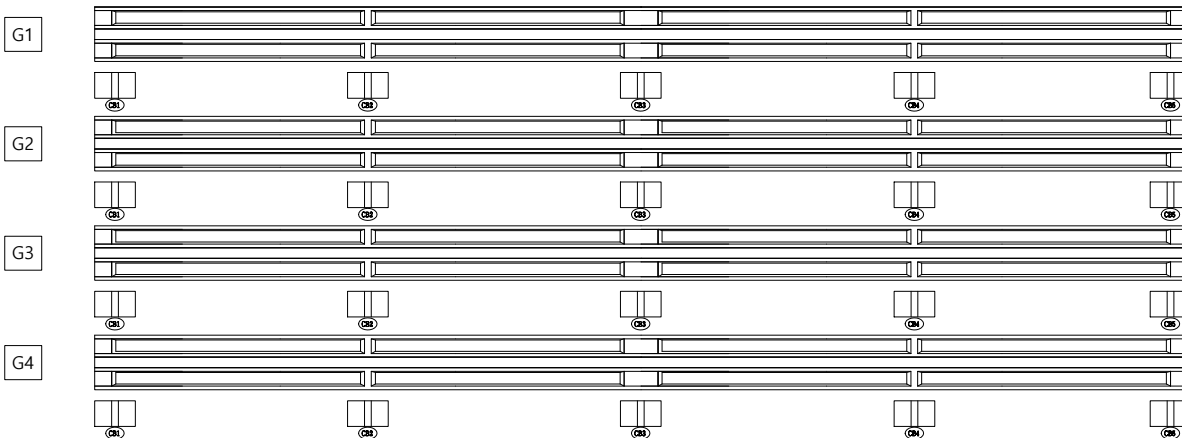

손상 현황 표

번호	구분	결함 내용	손상규모						비고
			폭(mm)	너비(m)	길이(m)	개소	손상물량	단위	
1									
2									
KEY
PLAN

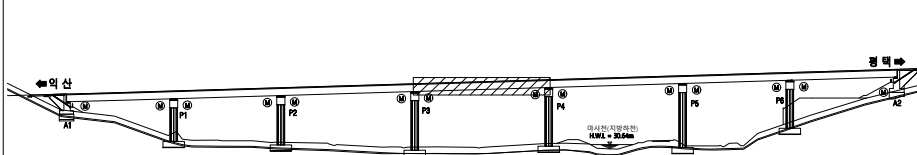


범
례

	교 결		방상근열		재료분리
	편청/공동		박리, 박락/ 파손		시공이음/ 충분리
	누수/ 습윤부		백태		철근노출
	콘크리트 변색, 녹물		표장요철		강재부식
	좌굴/변형		볼트결합		용접불량

용역명	서부내륙고속도로 2025년 시설물 정기안전점검 용역(하반기)
시설물명	마사천교(익산방향)
점검일시	2025. 07 ~ 2025. 12
확인자	책임기술자 김경수
도면번호	18


ID : 마사천교(익산방향) 거더 및 가로보(S5)

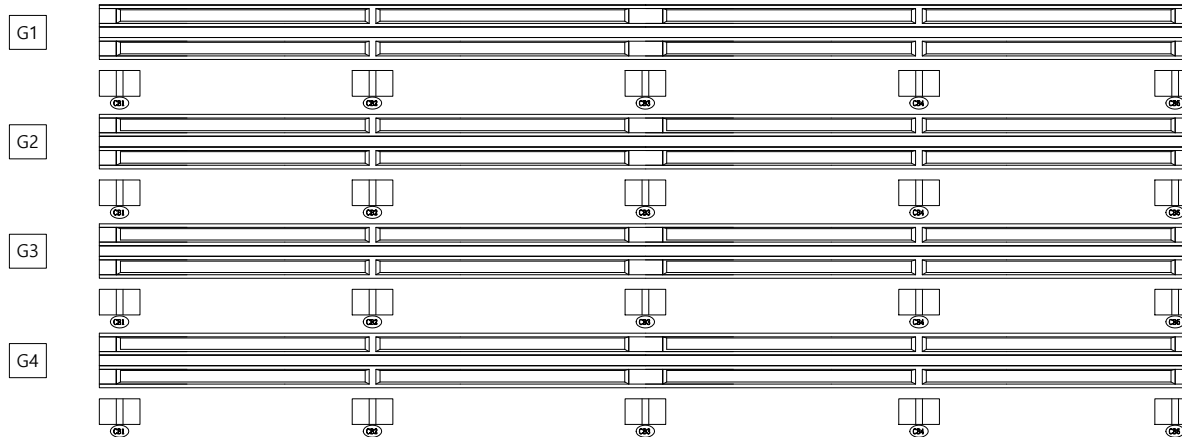

손상 현황 표

번호	구분	결함 내용	손상규모						비고
			폭(mm)	너비(m)	길이(m)	개소	손상물량	단위	
1									
2									
KEY
PLAN

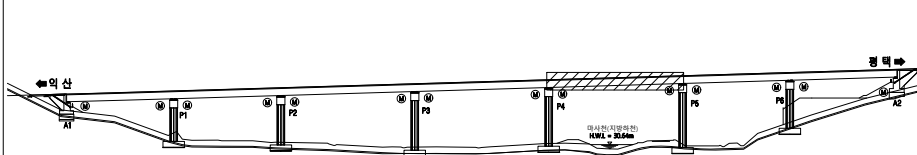


범
례

	관 열		망상균열		재료분리
	편청/공동		박리, 박락/ 파손		시공이음/ 층분리
	누수/ 습윤부		백태		철근노출
	콘크리트 변색, 녹물		표장요철		강재부식
	좌굴/변형		볼트결합		용접불량

용역명	서부내륙고속도로 2025년 시설물 정기안전점검 용역(하반기)
시설물명	마사천교(익산방향)
점검일시	2025. 07 ~ 2025. 12
확인자	책임기술자 김경수
도면번호	19


ID : 마사천교(익산방향) 거더 및 가로보(S6)

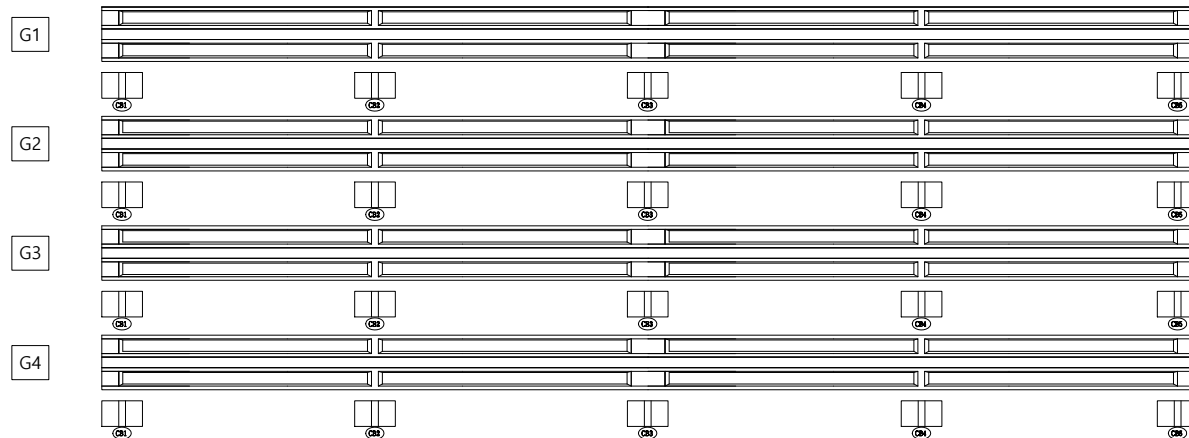

손상 현황 표

번호	구분	결함 내용	손상규모						비고
			폭(mm)	너비(m)	길이(m)	개소	손상물량	단위	
1									
2									
KEY
PLAN

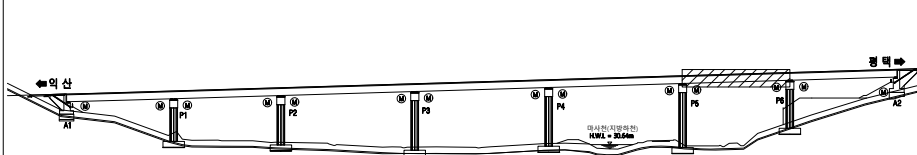

범
례


	교 결		망상균열		재료분리
	편청/공동		박리, 박락/ 파손		시공이음/ 층분리
	누수/ 습윤부		백태		철근노출
	콘크리트 변색, 녹물		표장요철		강재부식
	자갈/변형		볼트결함		용접불량

용역명	서부내륙고속도로 2025년 시설물 정기안전점검 용역(하반기)
시설물명	마사천교(익산방향)
점검일시	2025. 07 ~ 2025. 12
확인자	책임기술자 김경수
도면번호	20


ID : 마사천교(익산방향) 거더 및 가로보(S7)

손상 현황 표

번호	구분	결함 내용	손상규모						비고
			폭(mm)	너비(m)	길이(m)	개소	손상물량	단위	
1									
2									
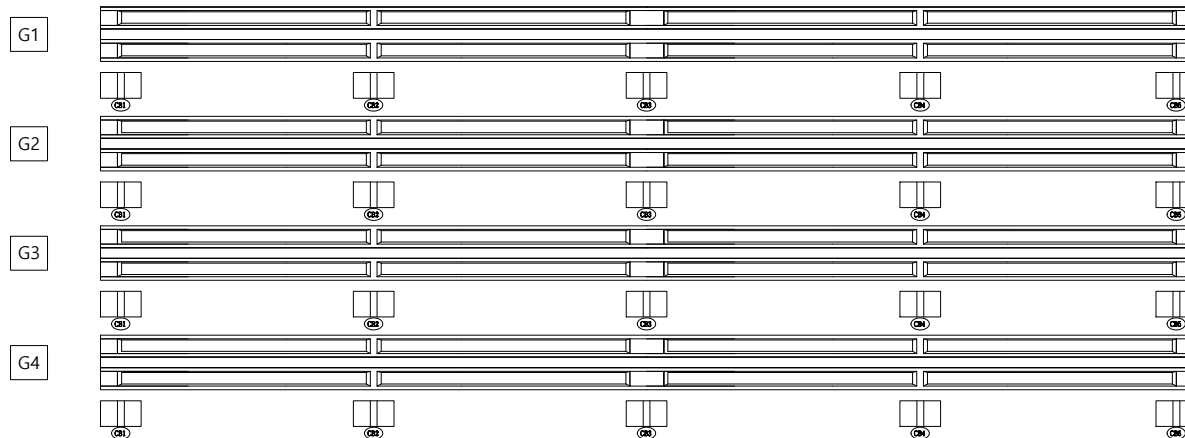


K
E
Y
P
L
A
N

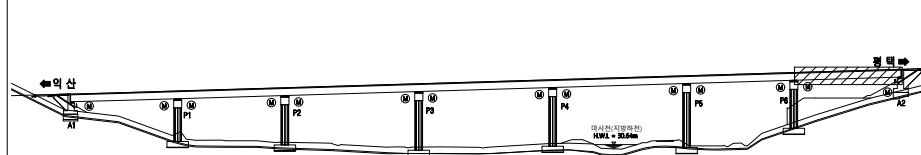

범
례

	교 결		망상균열		재료분리	용역명	서부내륙고속도로 2025년 시설물 정기안전점검 용역(하반기)
	편청/공동		박리, 박락/파손		시공이음/충분리	시설물명	마사천교(익산방향)
	누수/습윤부		백태		철근노출	점검일시	2025. 07 ~ 2025. 12
	콘크리트 변색, 녹물		표장요철		강재부식	확인자	책임기술자 김경수
	자갈/변형		볼트결함		용접불량	도면번호	21


ID : 마사천교(익산방향) 교대(A1)

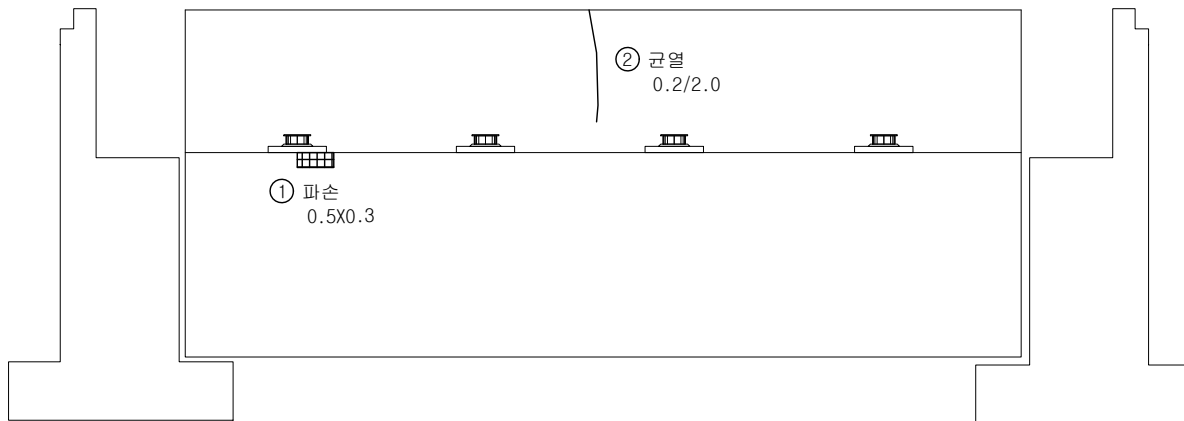

손상 현황 표

번호	구분	결함 내용	손상규모						비고
			폭(mm)	너비(m)	길이(m)	개소	손상물량	단위	
1	신규	파손	-	0.5	0.3	1	0.15	m ²	-
2	신규	균열	0.2	-	2.0	1	2.0	m	-
3									
4									
KEY
PLAN


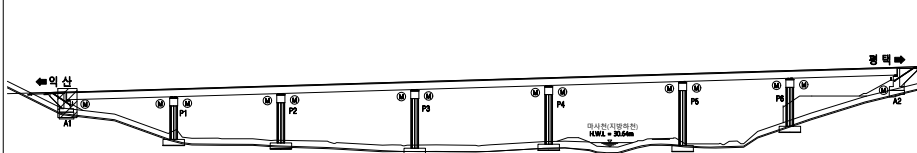


범
례

	균열		망상균열		재료분리
	편침/공동		박리, 박락/파손		시공이음/층분리
	누수/습윤부		백태		철근노출
	콘크리트 변색, 녹물		표장요철		강재부식
	자갈/변형		볼트결함		용접불량

용역명	서부내륙고속도로 2025년 시설물 정기안전점검 용역(하반기)
시설물명	마사천교(익산방향)
점검일시	2025. 07 ~ 2025. 12
확인자	책임기술자 김경수
도면번호	22


ID : 마사천교(익산방향) 교대(A2)

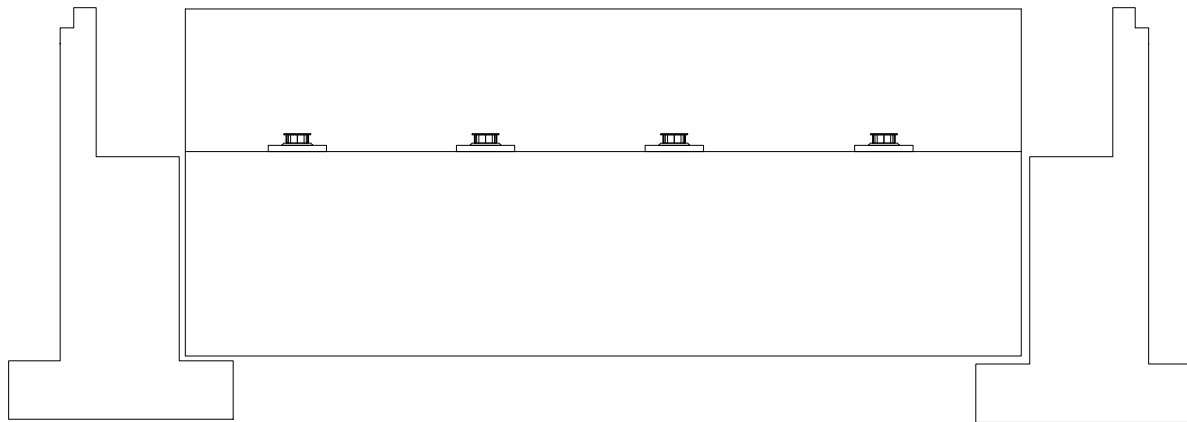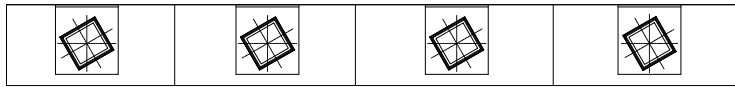

손상 현황 표

번호	구분	결함 내용	손상규모						비고
			폭(mm)	너비(m)	길이(m)	개소	손상물량	단위	
1									
2									
KEY
PLAN

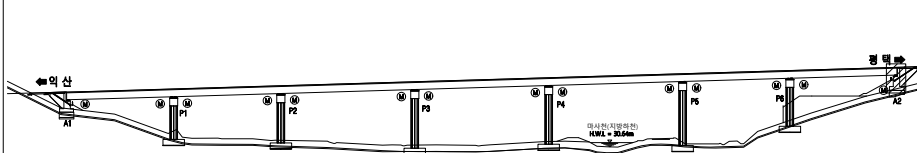

범
례






콘크리트	방상근열	재료분리
편청/공동	박리, 박락/파손	시공이음/충분리
누수/습윤부	백태	철근노출
콘크리트 변색, 녹물	표장요철	강재부식
차곡/변형	볼트결합	용접불량

용역명	서부내륙고속도로 2025년 시설물 정기안전점검 용역(하반기)
시설물명	마사천교(익산방향)
점검일시	2025. 07 ~ 2025. 12
확인자	책임기술자 김경수
도면번호	23

ID : 마사천교(익산방향) 교각(P1,P2)

- 교각P1 -


- 교각P2 -

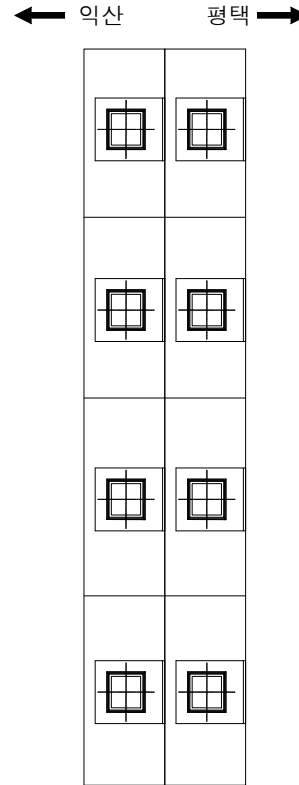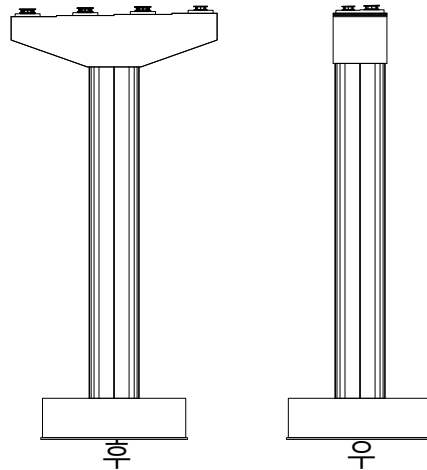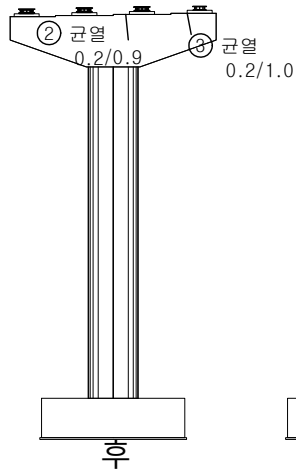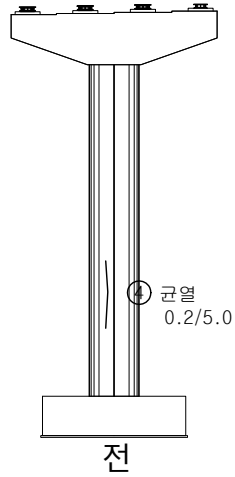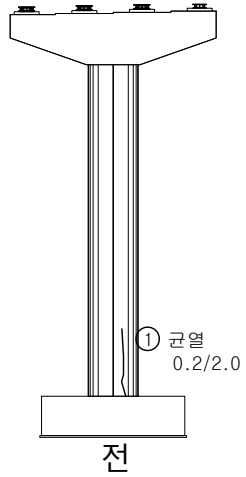

손상 현황 표

번호	구분	결함 내용	손상규모						비고
			폭(mm)	너비(m)	길이(m)	개소	손상물량	단위	
1	신규	균열	0.2	-	2.0	1	2.0	m	-
2	신규	균열	0.2	-	0.9	1	0.9	m	-
3	신규	균열	0.2	-	1.0	1	1.0	m	-
4	신규	균열	0.2	-	5.0	1	5.0	m	-
5									
6									
KEY
PLAN

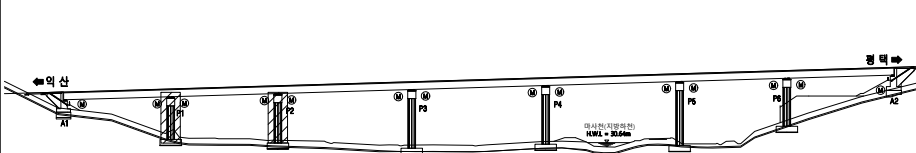

범
례

균열	망상균열	재료분리
변형/공동	박리, 박락/파손	시공이음/충분리
누수/습윤부	백태	철근노출
콘크리트 변색, 녹물	표장요철	강재부식
차곡/변형	볼트결합	용접불량


용역명	서부내륙고속도로 2025년 시설물 정기안전점검 용역(하반기)
시설물명	마사천교(익산방향)
점검일시	2025. 07 ~ 2025. 12
확인자	책임기술자 김경수
도면번호	23

ID : 마사천교(익산방향) 교각(P3,P4)




손상 현황 표

번호	구분	결함 내용	손상규모						비고
			폭(mm)	너비(m)	길이(m)	개소	손상물량	단위	
1									
2									
- 교각P3 -

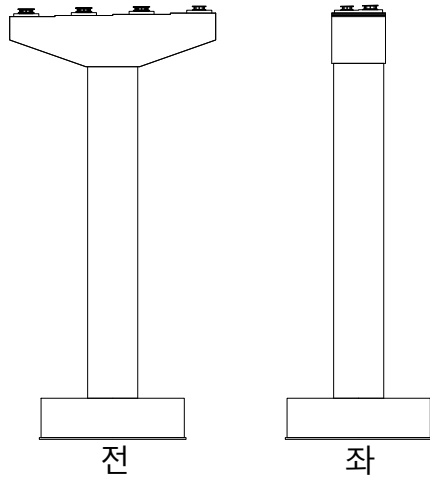


- 교각P4 -

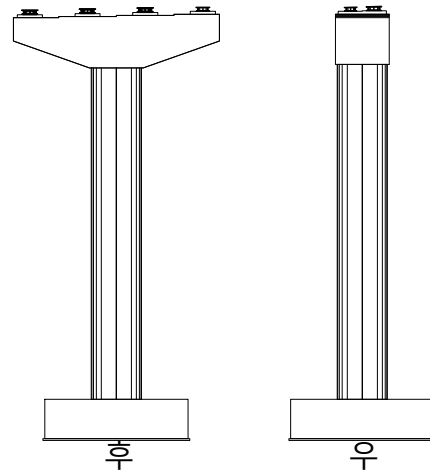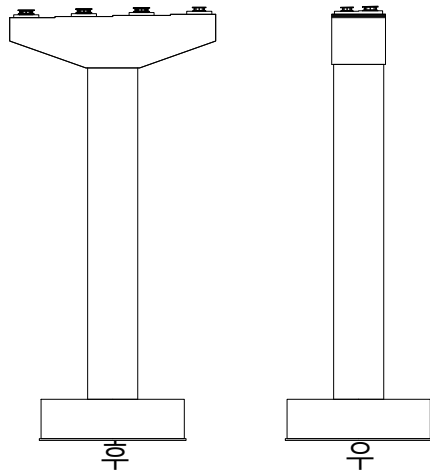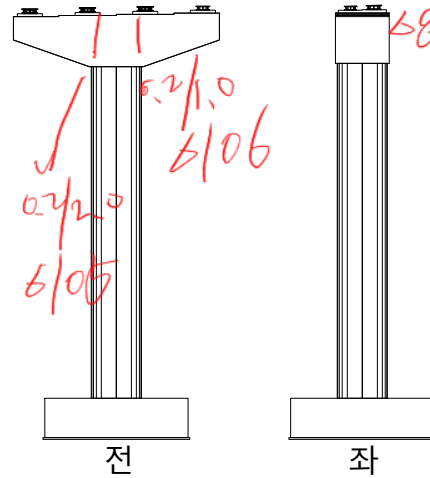

← 익산 평택 →



KEY PLAN

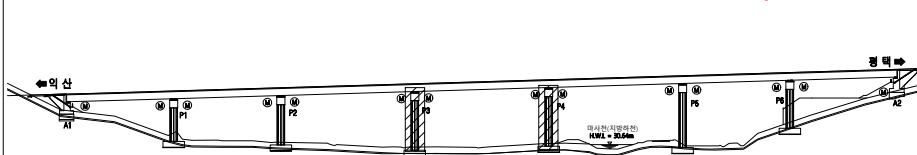

범례


	관 열		망상근열		재료분리
	편형/공동		박리, 박락/파손		시공이음/층분리
	누수/습윤부		백태		철근노출
	콘크리트 변색, 녹물		표장요철		강재부식
	차굴/변형		볼트결함		용접불량

용역명	서부내륙고속도로 2025년 시설물 정기안전점검 용역(하반기)
시설물명	마사천교(익산방향)
점검일시	2025. 07 ~ 2025. 12
확인자	책임기술자 김경수
도면번호	24


ID : 마사천교(익산방향) 교각(P5,P6)

- 교각P5 -


- 교각P6 -

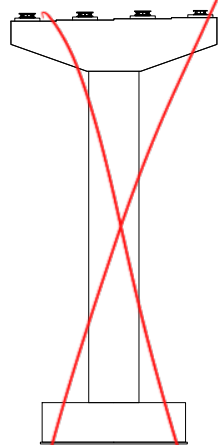

전

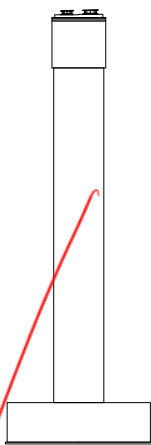


좌

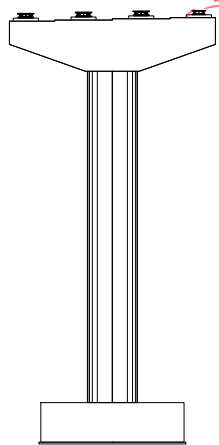


전




좌

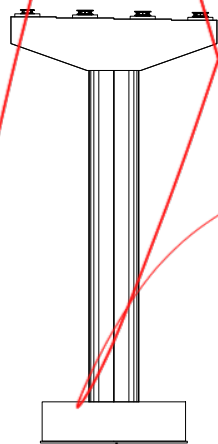


후

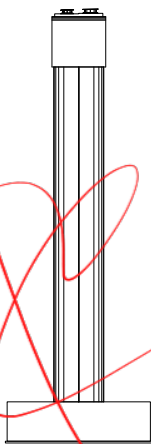

우

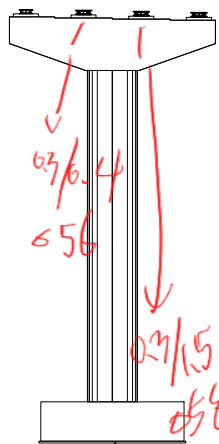

후

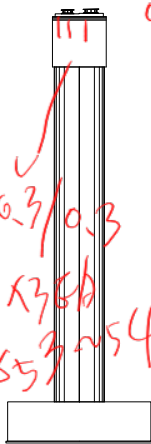

우



← 익산

평택 →

손상 현황 표

번호	구분	결함 내용	손상규모						비고
			폭(mm)	너비(m)	길이(m)	개소	손상물량	단위	
1									
2									
3									
KEY PLAN

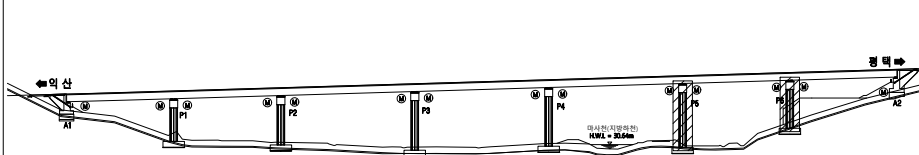

범례

콘크리트	방상근열	재료분리
편형/공동	바리, 박막/파손	시공이음/충분리
누수/습윤부	백태	철근노출
콘크리트 변색, 녹물	표장요철	강재부식
차굴/변형	볼트결함	용접불량

용역명	서부내륙고속도로 2025년 시설물 정기안전점검 용역(하반기)
시설물명	마사천교(익산방향)
점검일시	2025. 07 ~ 2025. 12
확인자	책임기술자 김경수
도면번호	25