

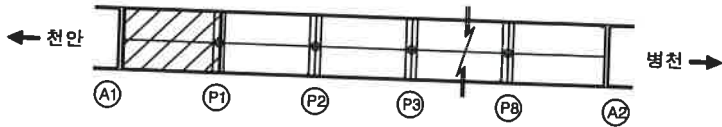


KEY PLAN

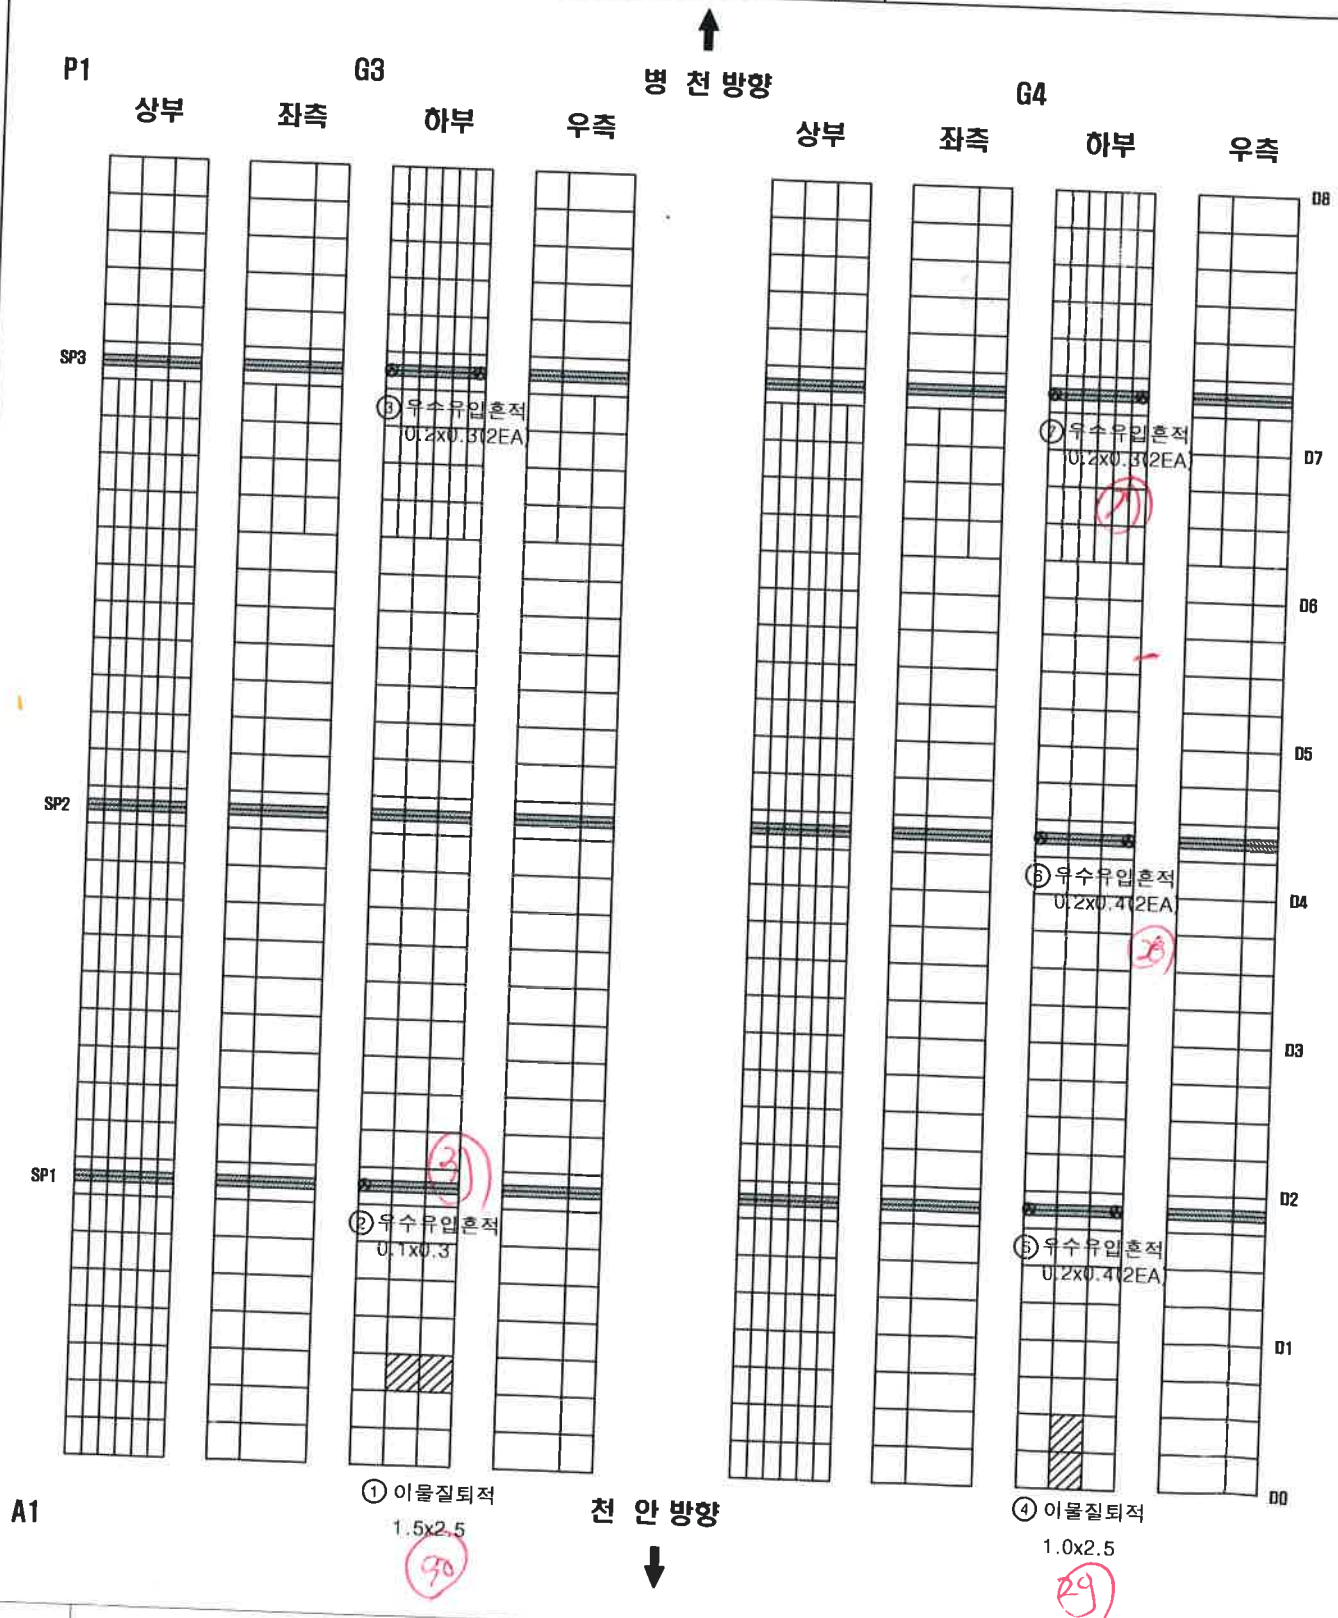


횡 단 면 도


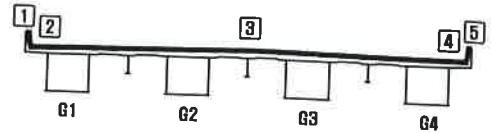


용역명	국도 21호선 장촌교등 8개소 정밀점검			도면명	강상형 BOX 내부(S1-G3,G4) 외관조사망도		
용역사	(주)중부구조안전기술단	구조물명	목주교	조사일	2014.07	도면번호	8-38

KEY PLAN

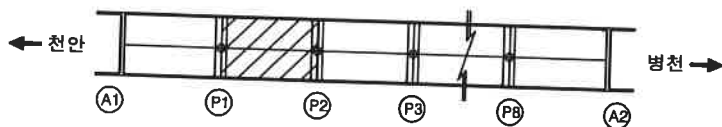


현
단
면
도

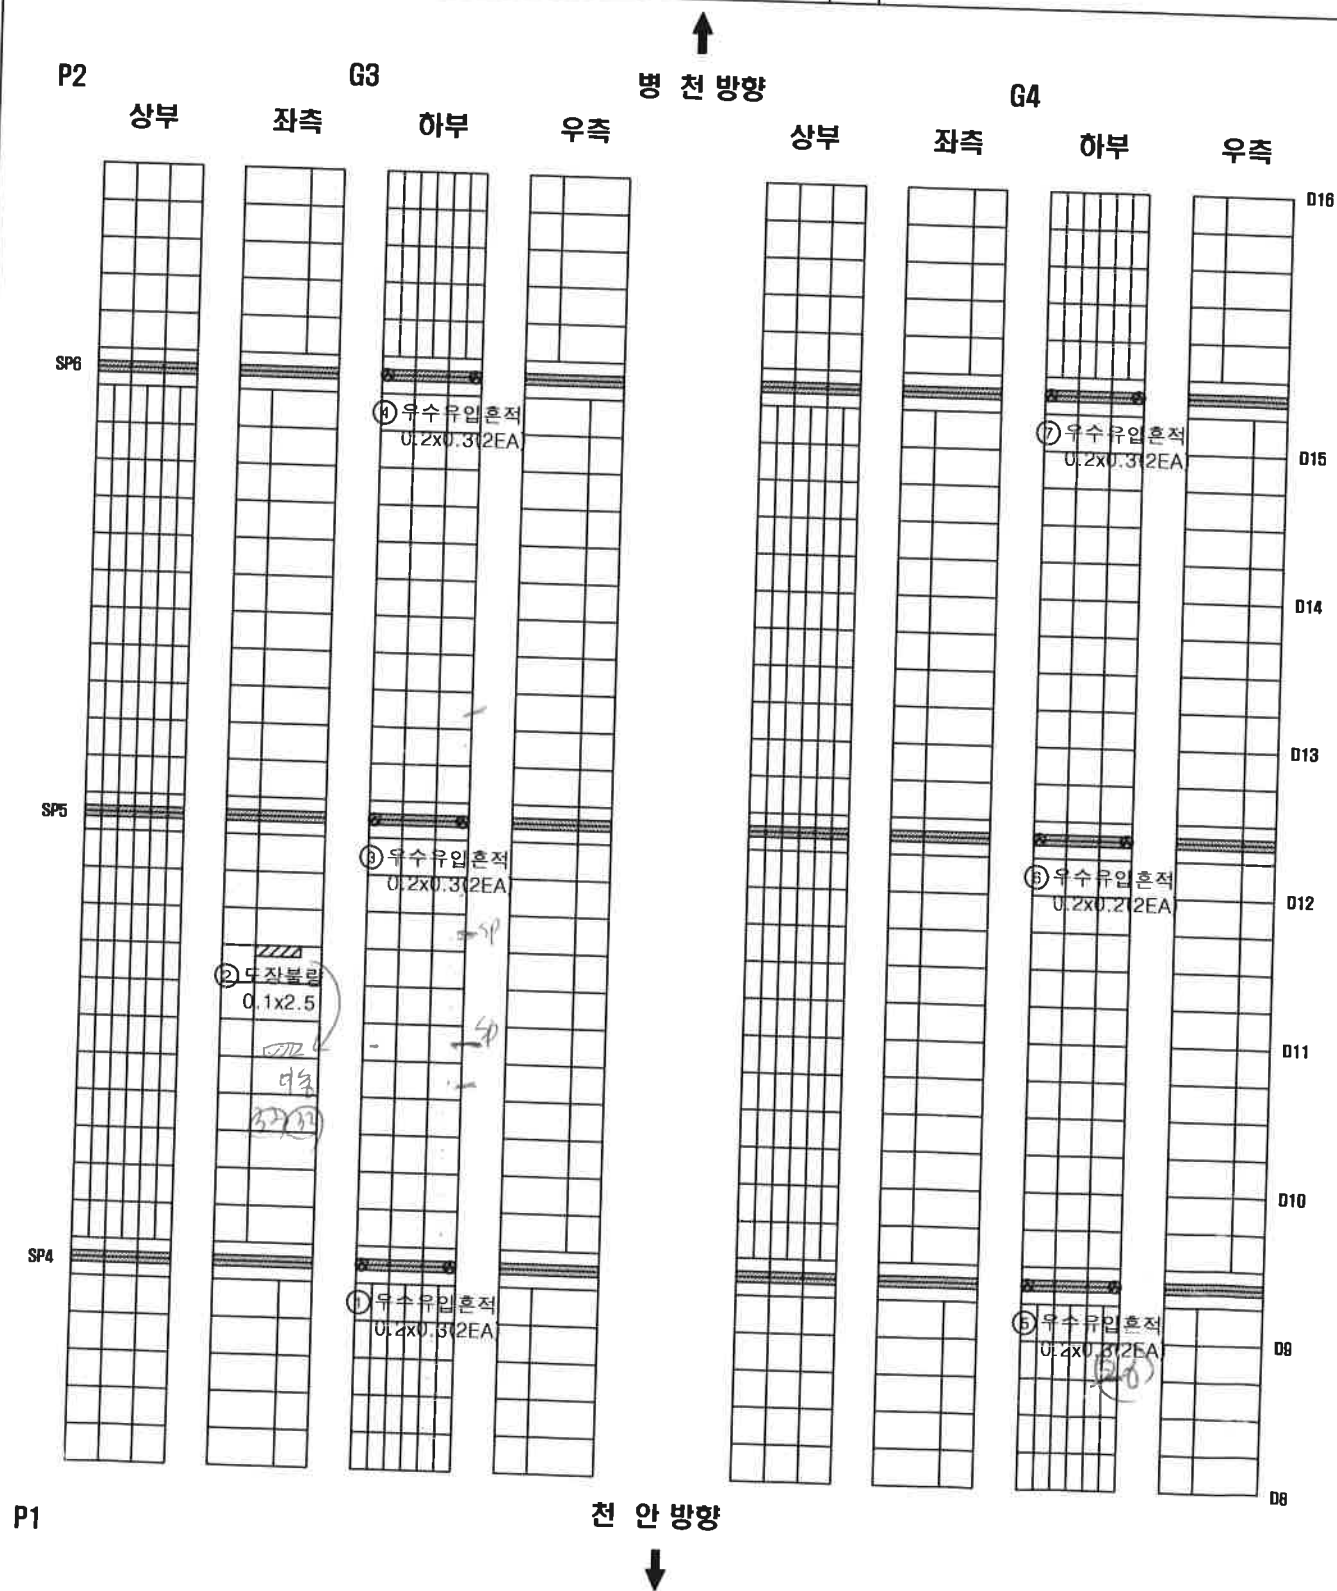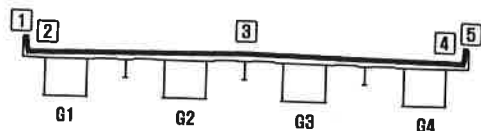


용역명	국도 21호선 장준교등 8개소 정밀점검			도면명	강상형 BOX 내부(S2-G3,G4) 외관조사망도		
용역사	(주)중부구조안전기술단	구조물명	목주교	조사일	2014.07	도면번호	8-40

KEY PLAN

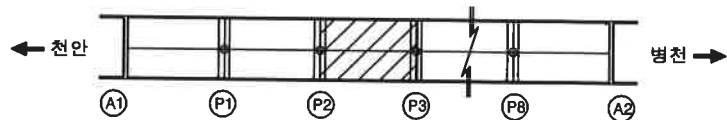

형 단 면 도

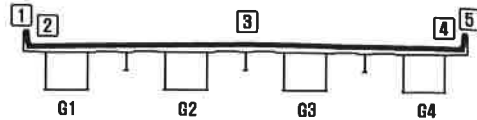

P3

G3

G4

병 천 방 향

상부

좌측

하부

우측

상부

좌측

하부

우측

SP9

② 우수유입흔적
0.2x0.3(2EA)

⑤ 우수유입흔적
0.2x0.3(2EA)

D24

D23

D22

D21

D20

D19

D11

D18

D17

D16

SP8

① 우수유입흔적
0.2x0.3(2EA)

④ 우수유입흔적
0.2x0.4(2EA)

SP7

③ 우수유입흔적
0.2x0.3(2EA)


P2

천 안 방 향




용역명	국도 21호선 장존교등 8개소 정밀점검			도면명	강상형 BOX 내부(S3-G3,G4) 외관조사망도		
용역사	(주)중부구조안전기술단	구조물명	목주교	조사일	2014.07	도면번호	8-42

KEY PLAN

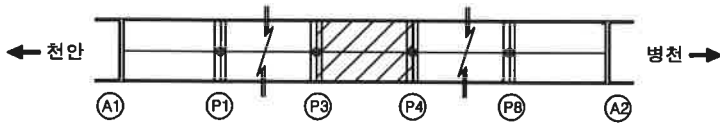

횡단면도

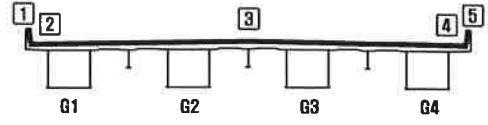

G3

G4

P4

상부

좌측

하부

우측

병천 방향

상부

좌측

하부

우측

SP13

SP12

SP11

SP10

P3

② 도상불량
0.3x0.3(2EA)

① 도상불량
0.2x0.2(2EA)

③ 우수유입흔적
0.2x0.3(2EA)

⑦ 우수유입흔적
0.2x0.4(2EA)

⑥ 우수유입흔적
0.2x0.4(2EA)


⑤ 우수유입흔적
0.2x0.4(2EA)

④ 우수유입흔적
0.2x0.4(2EA)

천안 방향

용역명	국도 21호선 장촌교등 8개소 정밀점검			도면명	강상형 BOX 내부(S4-G3,G4) 외관조사망도		
용역사	(주)중부구조안전기술단	구조물명	목주교	조사일	2014.07	도면번호	8-44

형단면도

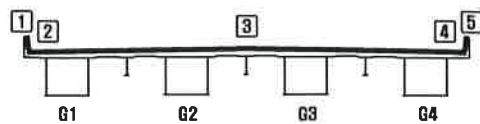

~~G3~~

~~G4~~

P5 상부 좌측 하부 우측 상부 좌측 하부 우측
↑
병 천 방향

↑
병 천 방향

SP17

SP16

SP15

SP14

P4

D44

D43

D42

D41

D40

D39

D38

037

036

035

034

④ 우수유입흔적
0.2x0.4(2EA)

⑧ 우수유입흔적
0.2x0.4

② 우수유입흔적
0.2x0.4(2EA)

① 이물질 회적
2.5x1.5


① - ④ 214

천 안 방향


① (19) 2월 10일

용역명	국도 21호선 장준교등 8개소 정밀점검			도면명	강상형 BOX 내부(S5-G3,G4) 외관조사망도		
용역사	(주)중부구조안전기술단	구조물명	목주교	조사일	2014.07	도면번호	8-46

KEY PLAN

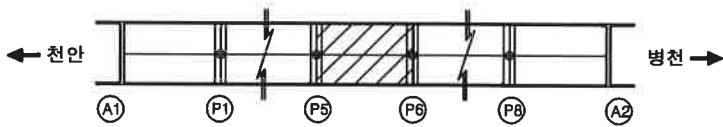

형 단 면 도

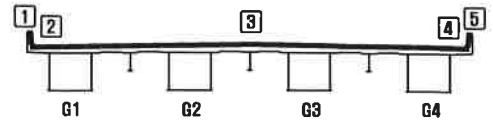


G3

G4

P6 상부 좌측 하부 우측 병 천 방향 상부 좌측 하부 우측

↑ 병 천 방향

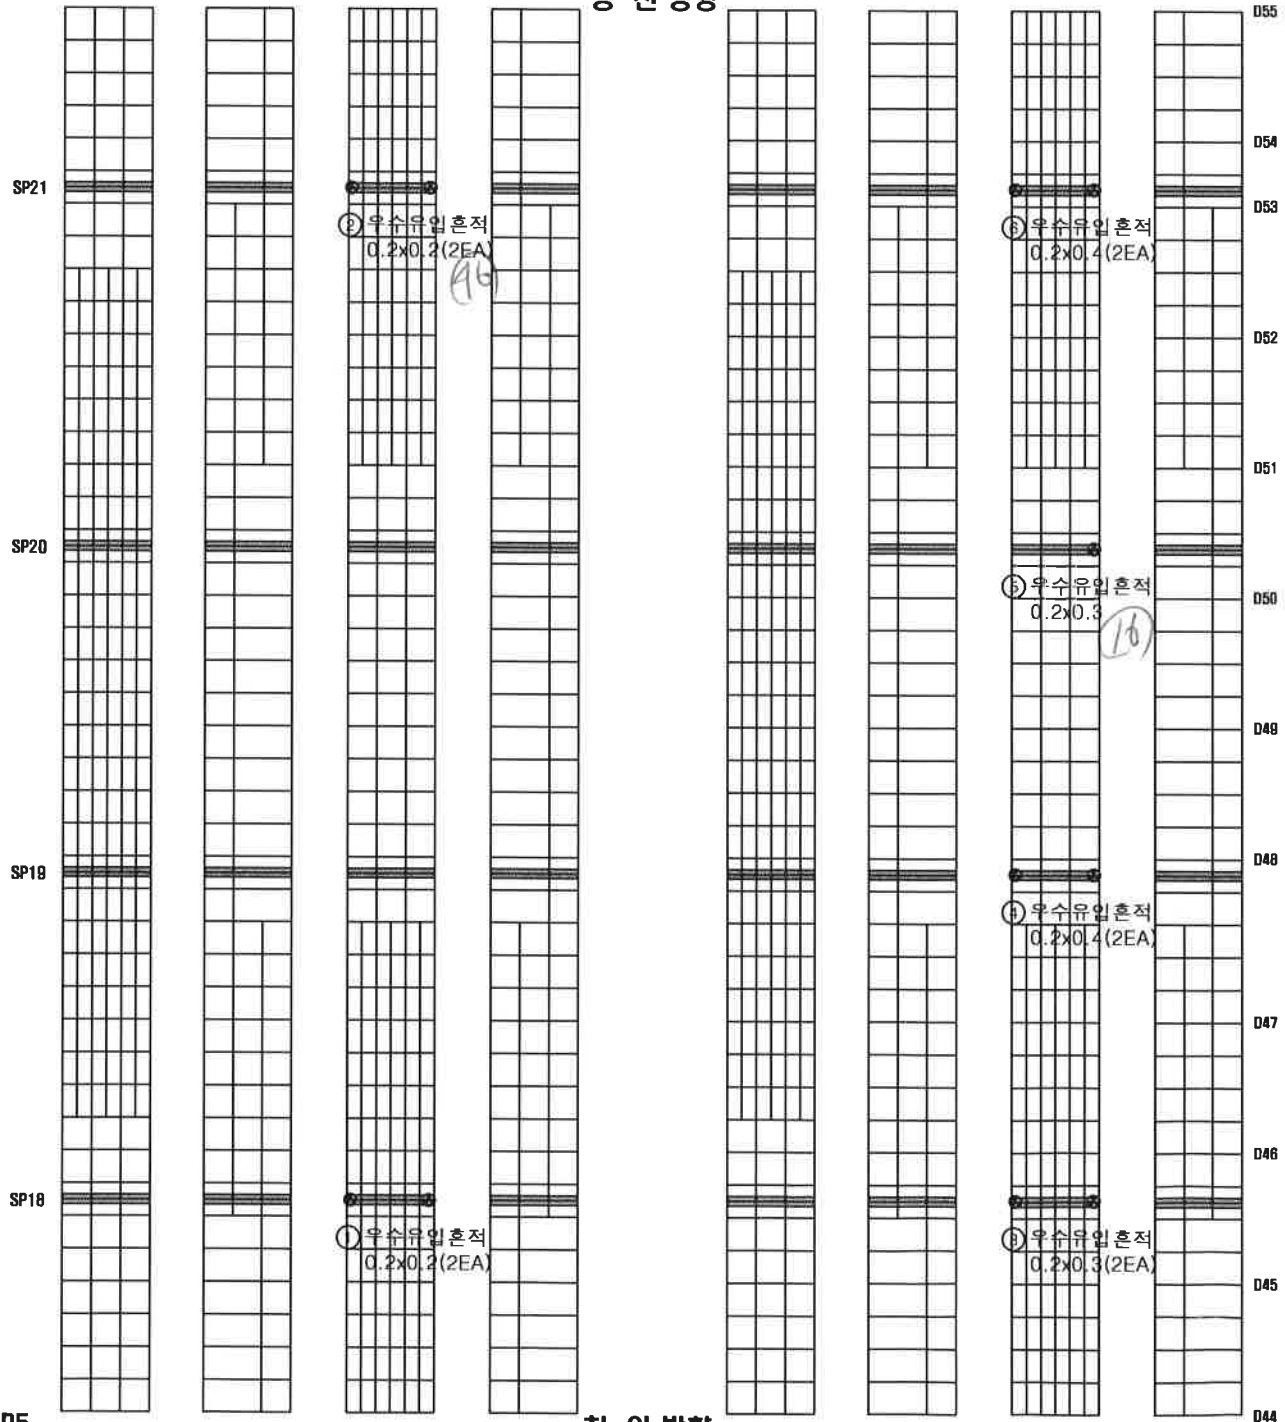


천 안 방향




용역명	국도 21호선 장존교등 8개소 정밀점검			도면명	강상형 BOX 내부(S6-G3,G4) 외관조사망도		
용역사	(주)중부구조안전기술단	구조물명	목주교	조사일	2014.07	도면번호	8-48

KEY PLAN

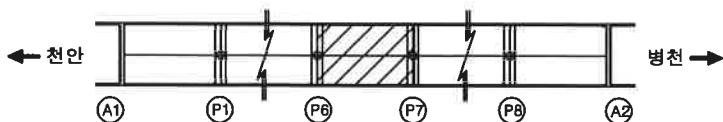

형 단 면 도

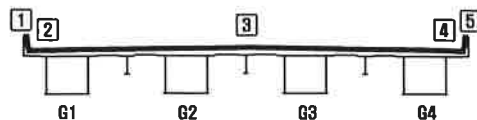

P7

G3

병 천 방 향

G4

상부

좌측

하부

우측

상부

좌측

하부

우측

SP24

SP23

SP22

P6

③ 우수유입흔적
0.2x0.2(2EA)

② 우수유입흔적
0.2x0.2(2EA)

① 우수유입흔적
0.2x0.3(2EA)

⑥ 우수유입흔적
0.2x0.3(2EA)

⑤ 우수유입흔적
0.2x0.4(2EA)

④ 우수유입흔적
0.2x0.4(2EA)

D62

D61

D60

D59

D58

D57

D56

D55

천 안 방 향



용역명

국도 21호선 장준교등 8개소 정밀점검

도면명

강상형 BOX 내부(S7-G3,G4) 외관조사망도

용역사

(주)중부구조안전기술단

구조물명

목주교


조사일

2014.07


도면번호

8-50

KEY PLAN

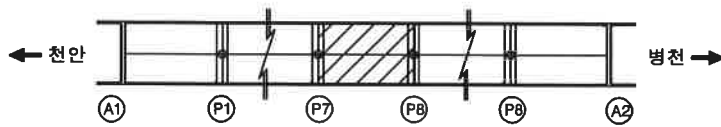

횡 단 면 도

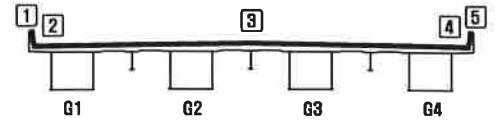

P8

G3

병 천 방 향

G4

상부

좌측

하부

우측

상부

좌측

하부

우측

SP27

SP26

SP25

③ 우수유입흔적
0.2x0.3(2EA)② 우수유입흔적
0.2x0.3(2EA)① 우수유입흔적
0.2x0.3(2EA)⑦ 우수유입흔적
0.2x0.3(2EA)⑥ 우수유입흔적
0.2x0.3(2EA)⑤ 우수유입흔적
0.2x0.3(2EA)④ 도장탈락
0.1x1.0(4EA)

D70

D69

D68

D67

D66

D65

D64

D63


D62

P7



천 안 방 향

용역명	국도 21 호선 장준교등 8개소 정밀점검			도면명	강상형 BOX 내부(S8-G3,G4) 외관조사망도		
용역사	(주)중부구조안전기술단	구조물명	목주교	조사일	2014.07	도면번호	8-52

KEY PLAN

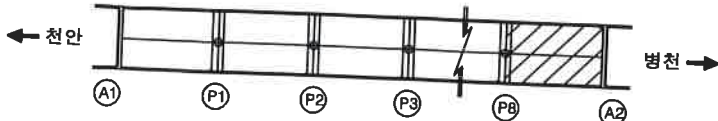

횡단면도

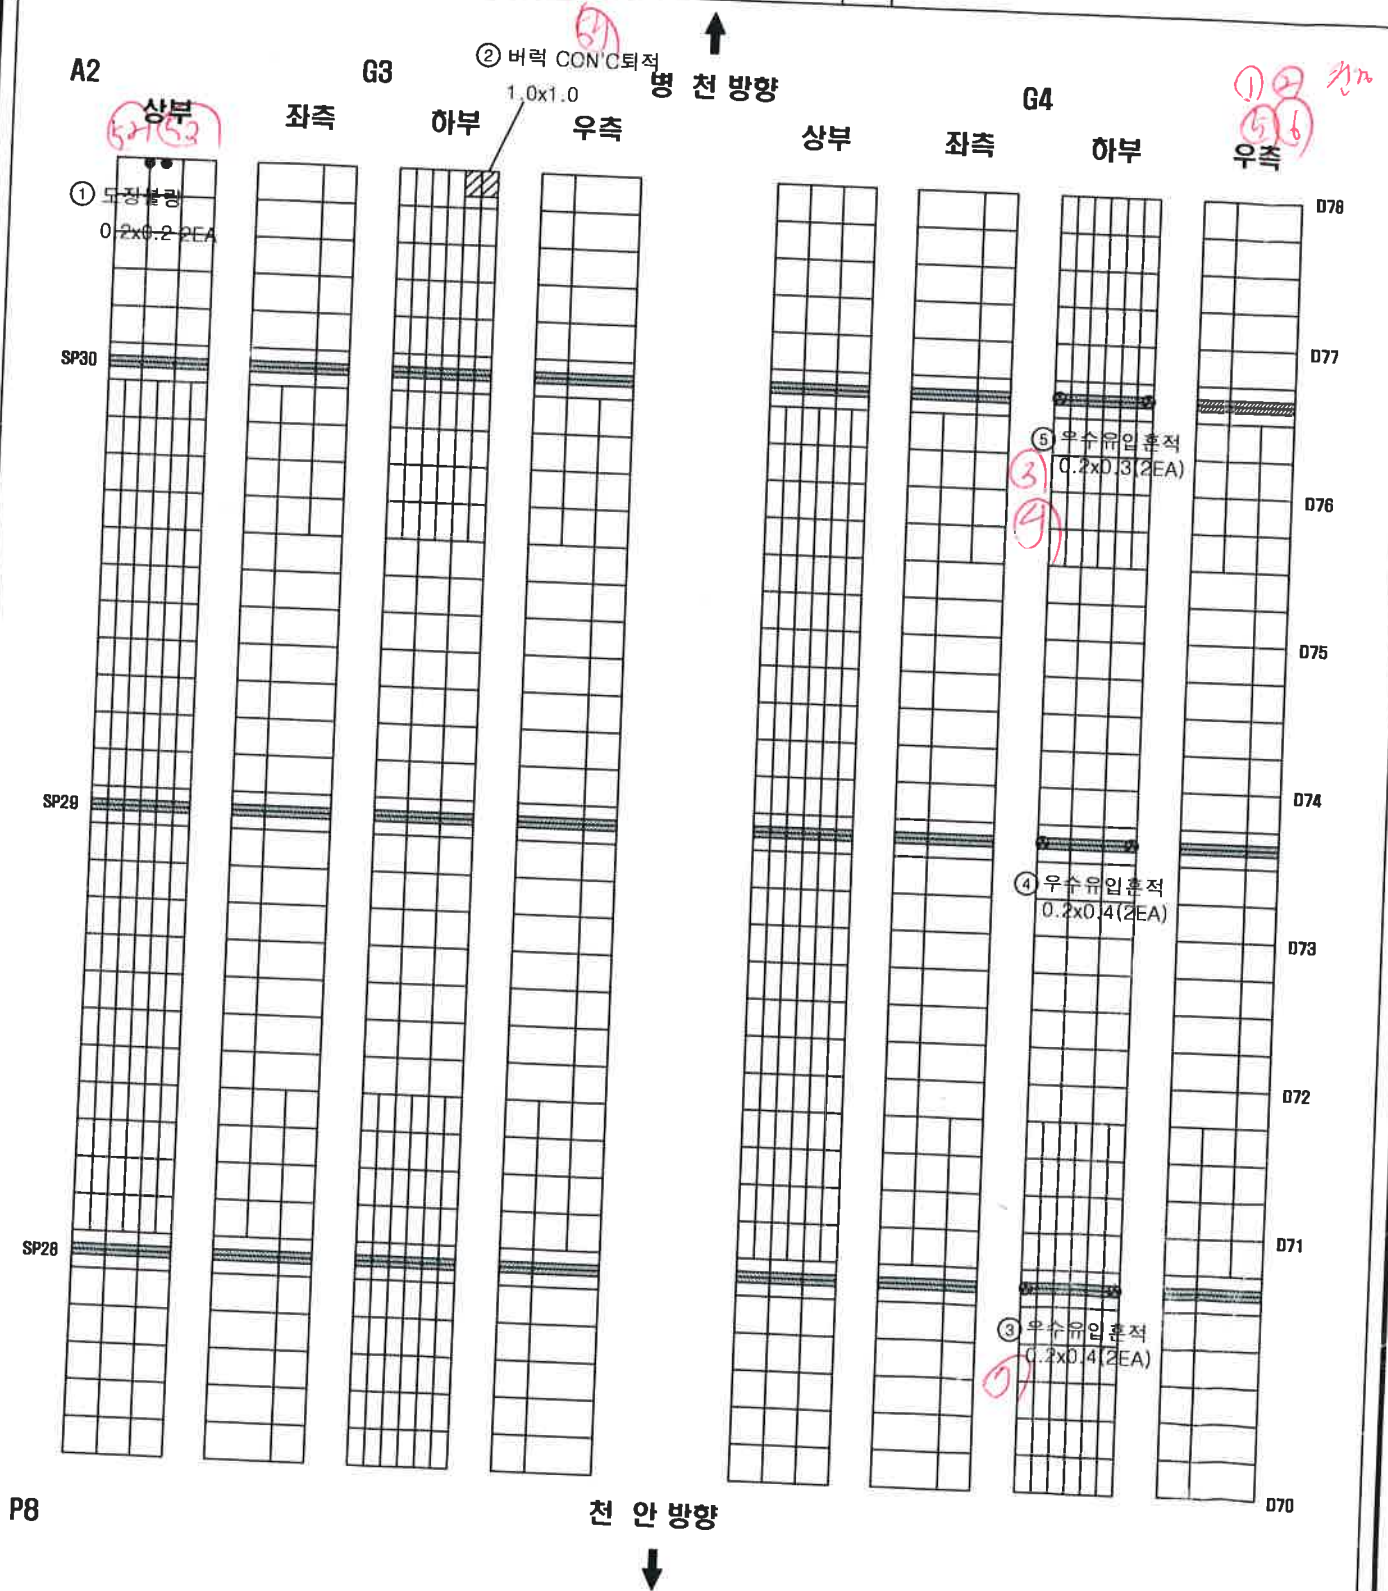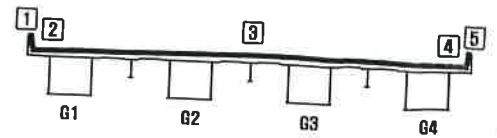

용역명	국도 21호선 장촌교등 8개소 정밀점검			도면명	강상형 BOX 내부(S9-G3,G4) 외관조사망도		
용역사	(주)중부구조안전기술단	구조물명	목주교	조사일	2014.07	도면번호	8-54