




1. 동대구IC 고가교

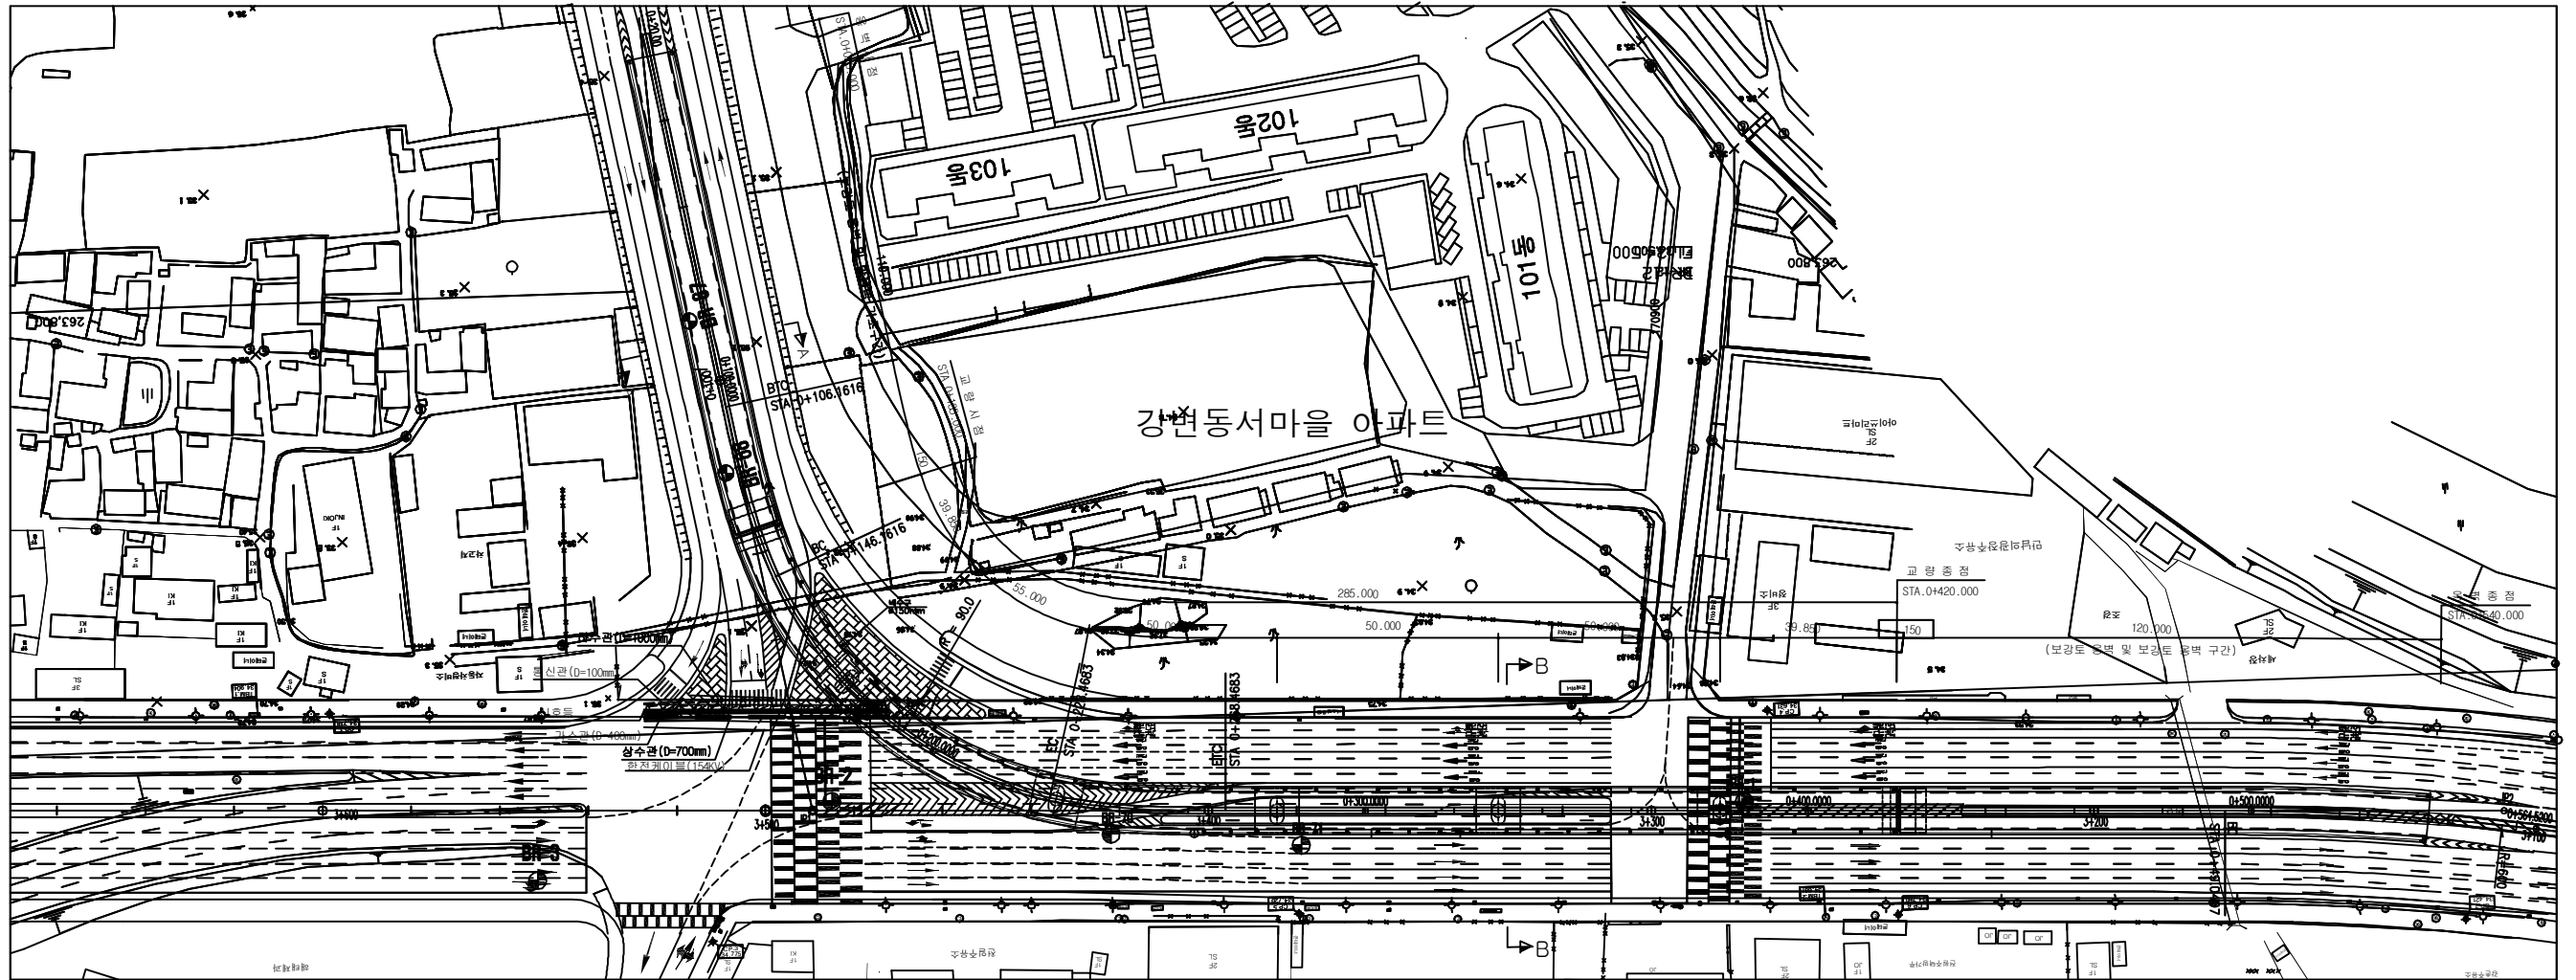

평면도

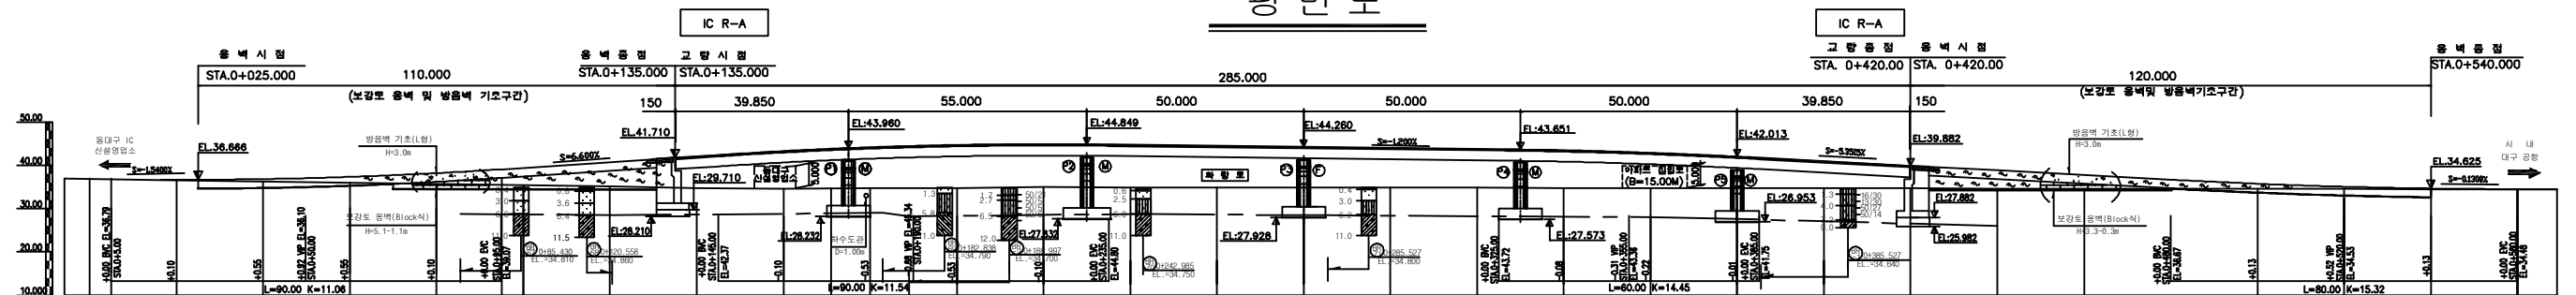

종단면도

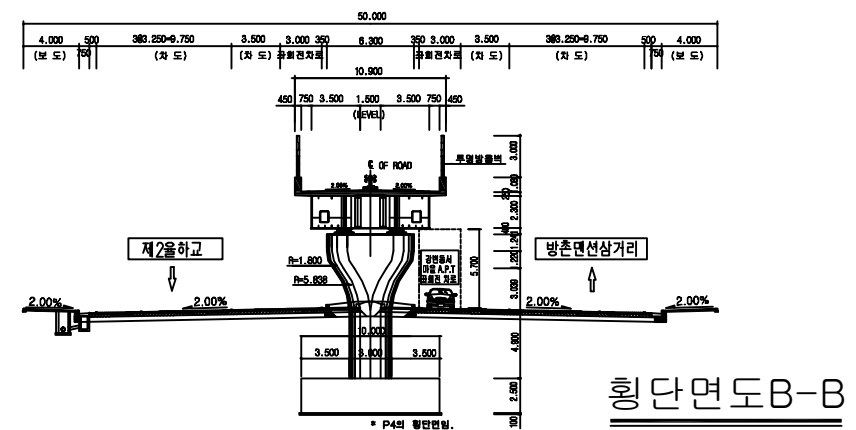

횡단면도 B-B

(주)위드이앤오

Project Title
2017년 상반기 시설물 정기점검 용역


Drawing Title
동대구IC고가교 평면도, 종 · 횡단면도

Note

■ 교량의 기호 정의

구 분	사 용 기 호	정 의
경 간	Sa	경간번호 (제 a 번째 span)
주 형	Ga (ST& PSC Box & PSC Beam)	Girder & Beam 주형번호 (제 a 번째 주형)
	Ca	Cross Beam 번호 (a번째 주형번호)
교좌 장치	SHa,b	교좌 장치 번호 (제 a 번째 교각의 b번째 Shoe)
교 대	Aa	교대 번호 (제 a번째 Abutment)
교 각	Pa	교각 번호 (제 a 번째 Pier)
배 수 구	Da	배수구 번호 (제 a 번째 Drainage)
신축 이음	EJa	신축이음 번호 (Expension Joint : A1 ⇒ A2 진행방향)

- 부산측(A1-시점)에서 대구측(A2-종점) 방향으로 일련번호 증가
- 부산측(A1-시점)에서 대구측(A2-종점) 바라보았을때 좌측에서 우측으로 일련번호 증가

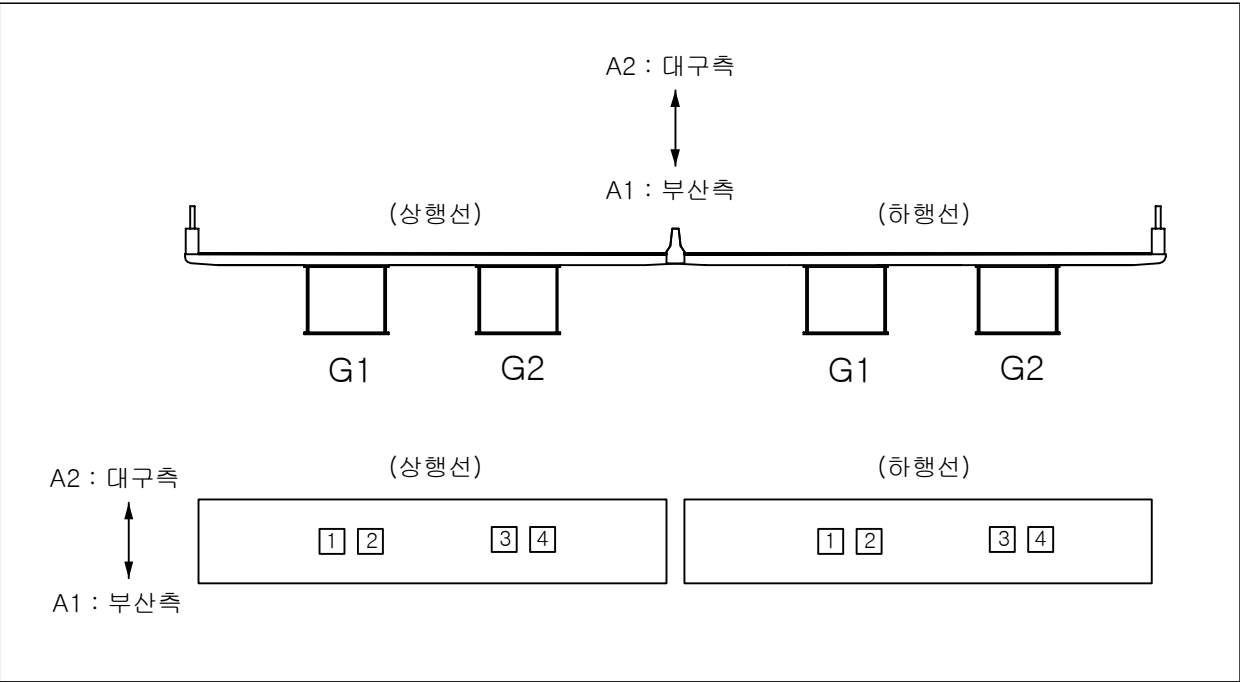


■ 유지관리 이력

구 분	보수일자	보수내용	비 고
1	2007.10	교대 및 교각부 균열 표면처리 보수 시행 방호벽 균열 표면처리 보수 시행	
2	2008.03	교대 및 교각부 균열 표면처리 보수 시행 및 망상균열 단면 보수 시행	
3	2008.05	교대 및 교각부 균열 표면처리 보수 시행 및 망상균열 단면 보수 시행 교대 실란트 파손 정비	
4	2009.05	신축이음 후타재 균열 표면처리 보수 시행 교대, 교각, 주형 망상균열 표면처리 및 콘크리트파손 단면 보수 시행	
5	2009.10	교대 망상균열 표면처리 보수 시행 교각 콘크리트 파손 단면 보수 시행	
6	2010.07	교대, 교각 균열 표면처리 보수 시행 교각 파손 단면 보수 시행 교량받침 누수흔적 표면처리 보수 시행	
7	2011.06	강교도장 하자보수	
8	2011.07	교량받침 균열보수 시행 교량받침 부식부 재도장 시행	
9	2012.05	교대 및 교각 균열 보수, 단면복구, 누수흔적 제거	
10	2013.06	교대 및 교각 균열 보수, 단면복구 교량받침부 균열 및 도장박리 보수	
11	2014.06	교대 및 교각, 슬래브하면 균열보수	
12	2015.04	신축이음장치 후타재 균열보수 교량받침 보수	

ID:동대구IC고가교-교면포장 S1

보 수 이 력			
<u> </u>	기 존 규 열	<u>18</u>	보 수(12. 상반기)
<u> </u>	신 규 규 열	<u>10</u>	보 수(12. 하반기)
<u> </u>	보수부위재균열	<u>11</u>	보 수(13. 상반기)
<u>11</u>	보 수(기보수)	<u>12</u>	보 수(13. 하반기)
<u>12</u>	보 수(08. 하반기)	<u>13</u>	보 수(14. 상반기)
<u>13</u>	보 수(09. 상반기)	<u>14</u>	보 수(14. 하반기)
<u>14</u>	보 수(09. 하반기)	<u>15</u>	보 수(15. 상반기)
<u>15</u>	보 수(10. 상반기)	<u>16</u>	보 수(15. 하반기)
<u>16</u>	보 수(10. 하반기)	<u>17</u>	보 수(16. 상반기)
<u>17</u>	보 수(11. 상반기)	<u>18</u>	보 수(16. 하반기)
<u>18</u>	보 수(11. 하반기)	<u>19</u>	보 수(17. 상반기)

손상 현황 표

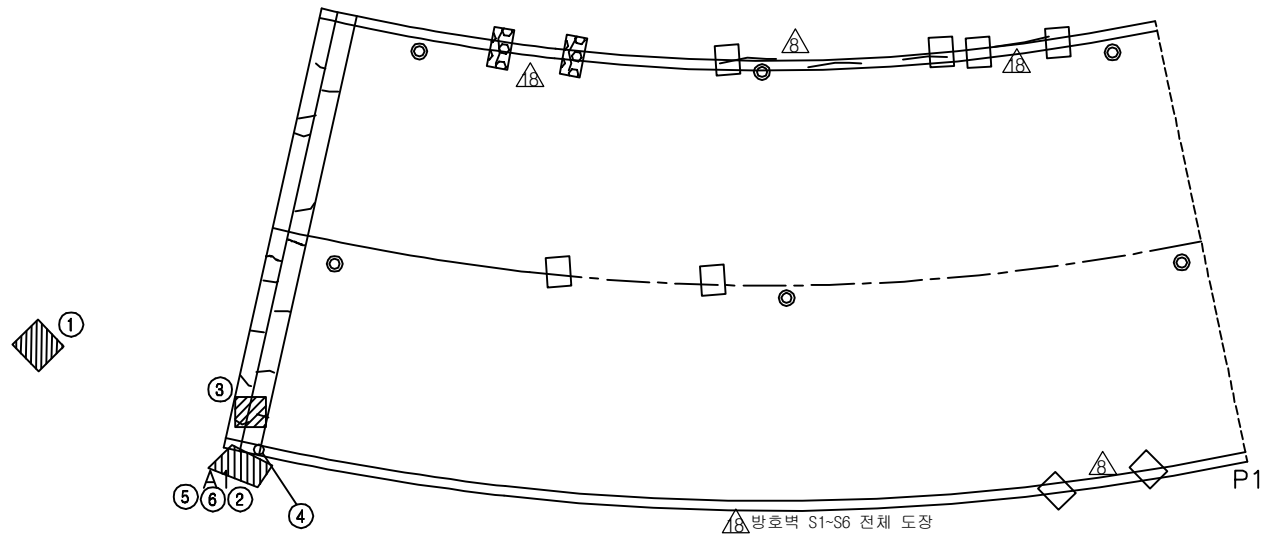[illegible]

← 동대구 IC영업소방향

시내방향 →

KEY PLAN

동대구 IC영입소 ←

→ 시내방향












SECTION


용역명	2017년 상반기 시설물 정기점검 용역
과업기간	2017. 03. 21 ~ 2017. 06. 30
발주처	 신대구부산고속도로주식회사
용역사	(주)위드이앤오
도면번호	1

         ID: 동대구IC고가교-교면포장 S2

보 수 이 력			
	기 존 규 율		보 수(12. 상반기)
	신 규 규 율		보 수(12. 하반기)
	보수부위재균열		보 수(13. 상반기)
	보 수(기보수)		보 수(13. 하반기)
	보 수(08. 하반기)		보 수(14. 상반기)
	보 수(09. 상반기)		보 수(14. 하반기)
	보 수(09. 하반기)		보 수(15. 상반기)
	보 수(10. 상반기)		보 수(15. 하반기)
	보 수(10. 하반기)		보 수(16. 상반기)
	보 수(11. 상반기)		보 수(16. 하반기)
	보 수(11. 하반기)		보 수(17. 상반기)

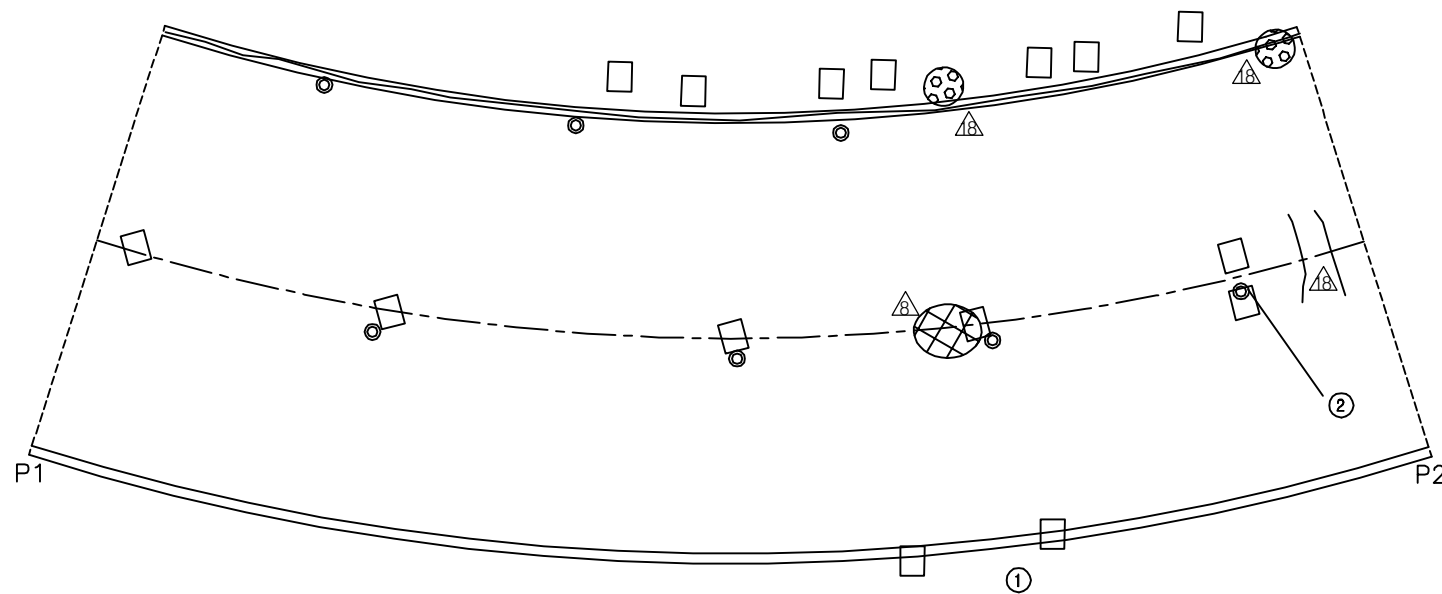
[illegible]

← 동대구 IC영업소방향


시내방향 

주) 손상의 폭과 길이는 m 이며, 단 균열의 폭은 mm 임

KEY PLAN

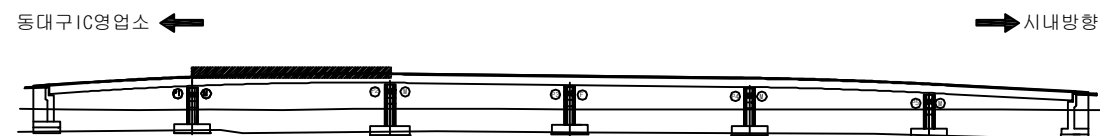

SECTION

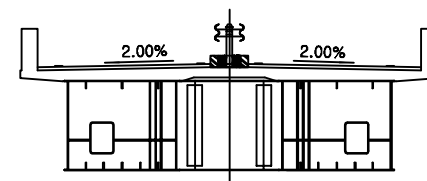

용역명	2017년 상반기 시설물 정기점검 용역
과업기간	2017. 03. 21 ~ 2017. 06. 30
발주처	 신대구부산고속도로주식회사
용역사	(주)위드이앤오
도면번호	2


ID:동대구IC고가교-교면포장 S3

보 수 이 력			
	기 존 규 열		보 수(12. 상반기)
	신 규 규 열		보 수(12. 하반기)
	보수부위재균열		보 수(13. 상반기)
	보 수(기보수)		보 수(13. 하반기)
	보 수(08. 하반기)		보 수(14. 상반기)
	보 수(09. 상반기)		보 수(14. 하반기)
	보 수(09. 하반기)		보 수(15. 상반기)
	보 수(10. 상반기)		보 수(15. 하반기)
	보 수(10. 하반기)		보 수(16. 상반기)
	보 수(11. 상반기)		보 수(16. 하반기)
	보 수(11. 하반기)		보 수(17. 상반기)

손상 현황 표

[illegible]


주) 손상의 폭과 길이는 m 이며, 단 균열의 폭은 mm 임

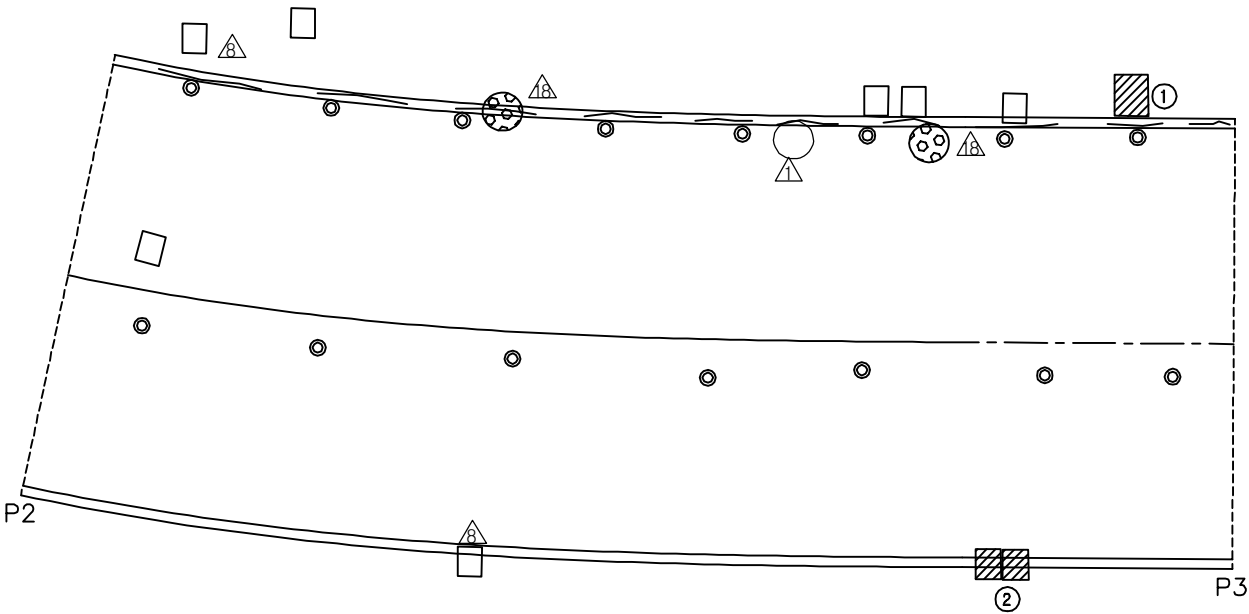


← 동대구 IC영업소방향

시내방향 ➡

KEY PLAN

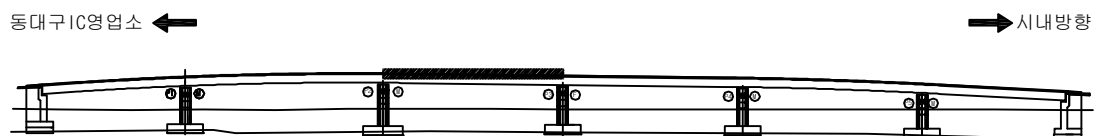


SECTION

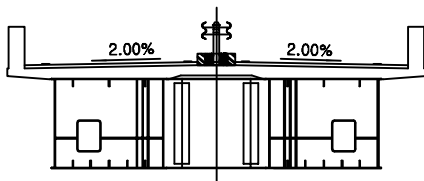

용역명	2017년 상반기 시설물 정기점검 용역
과업기간	2017. 03. 21 ~ 2017. 06. 30
발주처	 신대구부산고속도로주식회사
용역사	(주)위드이앤오
도면번호	3

ID:동대구IC고가교-교면포장 S4

보 수 이 력			
<u> </u>	기 존 규 열	<u>18</u>	보 수(12. 상반기)
<u> </u>	신 규 규 열	<u>10</u>	보 수(12. 하반기)
<u> </u>	보수부위재균열	<u>11</u>	보 수(13. 상반기)
<u>11</u>	보 수(기보수)	<u>12</u>	보 수(13. 하반기)
<u>12</u>	보 수(08. 하반기)	<u>13</u>	보 수(14. 상반기)
<u>13</u>	보 수(09. 상반기)	<u>14</u>	보 수(14. 하반기)
<u>14</u>	보 수(09. 하반기)	<u>15</u>	보 수(15. 상반기)
<u>15</u>	보 수(10. 상반기)	<u>16</u>	보 수(15. 하반기)
<u>16</u>	보 수(10. 하반기)	<u>17</u>	보 수(16. 상반기)
<u>17</u>	보 수(11. 상반기)	<u>18</u>	보 수(16. 하반기)
<u>18</u>	보 수(11. 하반기)	<u>19</u>	보 수(17. 상반기)

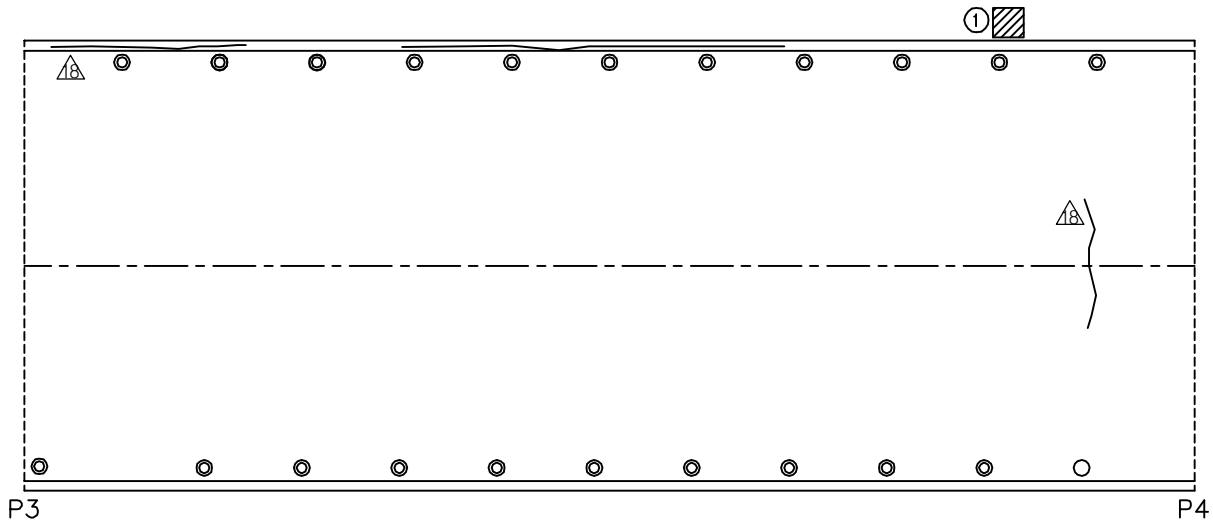[illegible]

← 동대구 IC영업소방향

시내방향 →

KEY PLAN

동대구 IC영업소 ←

→ 시내방향



SECTION

The diagram illustrates a cross-section of a bridge deck. A central vertical axis is shown, with a 2.00% slope indicated on both the left and right sides. The deck is supported by a central pier and two side piers. The structure is symmetrical about the central axis.

용역명	2017년 상반기 시설물 정기점검 용역
과업기간	2017. 03. 21 ~ 2017. 06. 30
발주처	 신대구부산고속도로주식회사
용역사	(주)위드이앤오
도면번호	4

ID:동대구IC고가교-교면포장 S5

보 수 이 력			
	기 존 규 열		보 수(12. 상반기)
	신 규 규 열		보 수(12. 하반기)
	보수부위재균열		보 수(13. 상반기)
	보 수(기보수)		보 수(13. 하반기)
	보 수(08. 하반기)		보 수(14. 상반기)
	보 수(09. 상반기)		보 수(14. 하반기)
	보 수(09. 하반기)		보 수(15. 상반기)
	보 수(10. 상반기)		보 수(15. 하반기)
	보 수(10. 하반기)		보 수(16. 상반기)
	보 수(11. 상반기)		보 수(16. 하반기)
	보 수(11. 하반기)		보 수(17. 상반기)

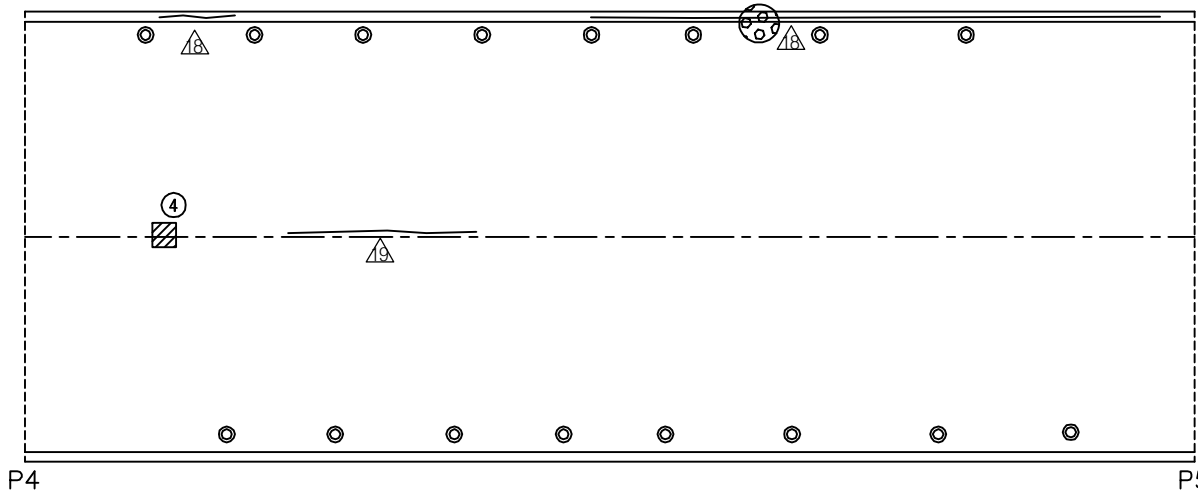[illegible]

← 동대구 IC영업소방향

시내방향 ➡

KEY PLAN

동대구 IC영업소 ←

→ 시내방향


SECTION

A technical cross-section diagram of a bridge deck. The diagram is symmetrical about a central vertical axis. At the top, a horizontal line represents the deck surface, sloping downwards from the center at a rate of 2.00% on both sides. A central vertical axis is marked with a cross and a vertical line. Below the deck surface, the internal structure of the bridge is shown, including vertical supports and horizontal reinforcement. The entire diagram is enclosed within a rectangular frame.

용역명	2017년 상반기 시설물 정기점검 용역
과업기간	2017. 03. 21 ~ 2017. 06. 30
발주처	 신대구부산고속도로주식회사
용역사	(주)위드이앤오
도면번호	5

ID:동대구IC고가교-교면포장 S6

보 수 이 력			
	기 존 규 열		보 수(12. 상반기)
	신 규 규 열		보 수(12. 하반기)
	보수부위재균열		보 수(13. 상반기)
	보 수(기보수)		보 수(13. 하반기)
	보 수(08. 하반기)		보 수(14. 상반기)
	보 수(09. 상반기)		보 수(14. 하반기)
	보 수(09. 하반기)		보 수(15. 상반기)
	보 수(10. 상반기)		보 수(15. 하반기)
	보 수(10. 하반기)		보 수(16. 상반기)
	보 수(11. 상반기)		보 수(16. 하반기)
	보 수(11. 하반기)		보 수(17. 상반기)

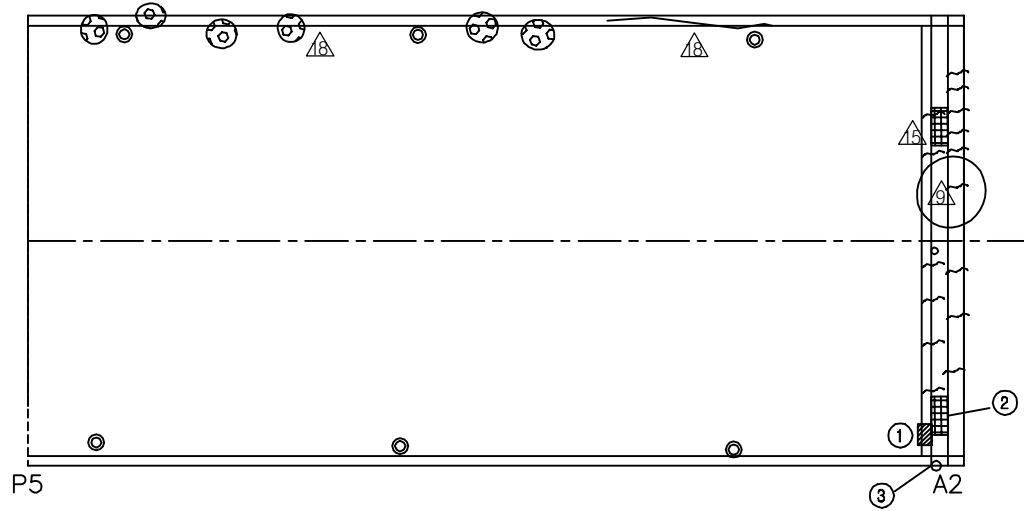[illegible]

← 동대구 IC영업소방향

시내방향 

KEY PLAN

동대구 IC영입소 ←

→ 시내방향

The key plan shows a side view of the bridge deck. It is a long, narrow structure with a slight upward curve. There are six vertical supports or piers along its length. On the left side, there is a label '동대구 IC영입소' (Dongdaegu IC On-ramp) with an arrow pointing left. On the right side, there is a label '→ 시내방향' (→ City direction) with an arrow pointing right. The diagram is enclosed in a rectangular frame.

SECTION

The diagram illustrates a cross-section of a bridge deck. A central vertical axis is shown, with two 2.00% slopes indicated on either side. The deck is supported by a central pier and two side piers. The structure includes a central abutment and two side abutments. The deck is shown with a central vertical axis and two 2.00% slopes. The diagram is a technical drawing of a bridge cross-section.

용역명	2017년 상반기 시설물 정기점검 용역
과업기간	2017. 03. 21 ~ 2017. 06. 30
발주처	 신대구부산고속도로주식회사
용역사	(주)위드이앤오
도면번호	6


ID:동대구IC고가교-바닥판하면 S1

보 수 이 력		
	기존 규율	보수(12. 상반기)
	신규 규율	보수(12. 하반기)
	보수부위재규율	보수(13. 상반기)
	보수(기보수)	보수(13. 하반기)
	보수(08. 하반기)	보수(14. 상반기)
	보수(09. 상반기)	보수(14. 하반기)
	보수(09. 하반기)	보수(15. 상반기)
	보수(10. 상반기)	보수(15. 하반기)
	보수(10. 하반기)	보수(16. 상반기)
	보수(11. 상반기)	보수(16. 하반기)
	보수(11. 하반기)	보수(17. 상반기)

손상 현황 표

[illegible]


주) 손상의 폭과 길이는 m 이며, 단 균열의 폭은 mm 임

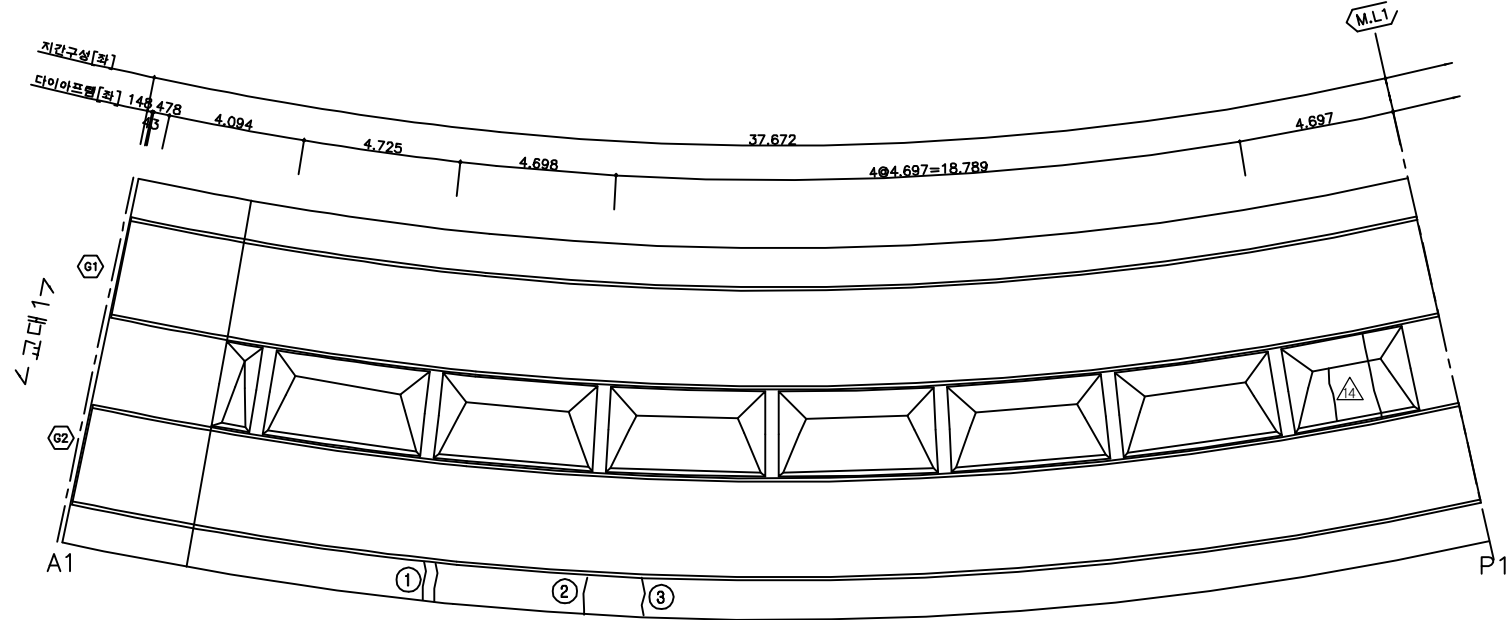


← 동대구 IC영업소방향

시내방향 ➡

KEY PLAN

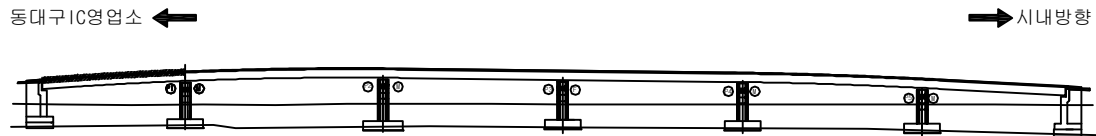


SECTION

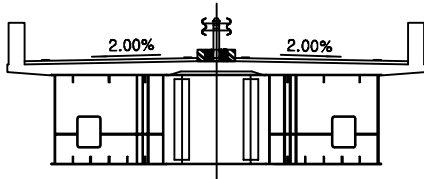

용역명	2017년 상반기 시설물 정기점검 용역
과업기간	2017. 03. 21 ~ 2017. 06. 30
발주처	 신대구부산고속도로주식회사
용역사	(주)위드이앤오
도면번호	7

ID:동대구IC고가교-바닥판하면 S2

보 수 이 력			
	기 존 규 율		보 수(12. 상반기)
	신 규 규 율		보 수(12. 하반기)
	보수부위재균열		보 수(13. 상반기)
	보 수(기보수)		보 수(13. 하반기)
	보 수(08. 하반기)		보 수(14. 상반기)
	보 수(09. 상반기)		보 수(14. 하반기)
	보 수(09. 하반기)		보 수(15. 상반기)
	보 수(10. 상반기)		보 수(15. 하반기)
	보 수(10. 하반기)		보 수(16. 상반기)
	보 수(11. 상반기)		보 수(16. 하반기)
	보 수(11. 하반기)		보 수(17. 상반기)

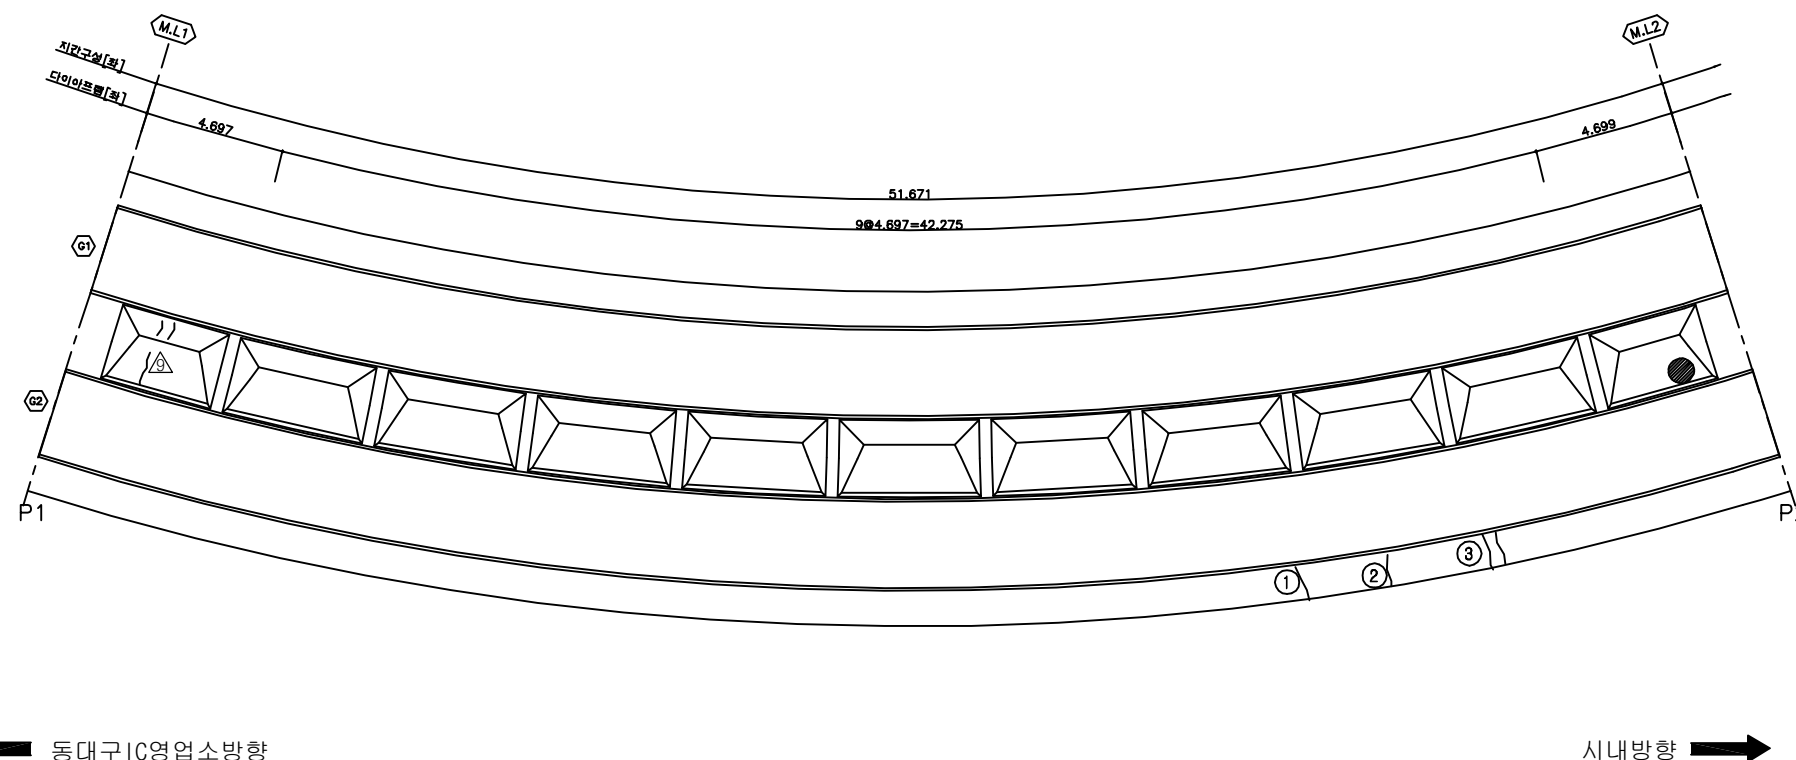
[illegible]

← 동대구 IC영업소방향


시내방향 

주) 손상의 폭과 길이는 m 이며, 단 균열의 폭은 mm 임

KEY PLAN

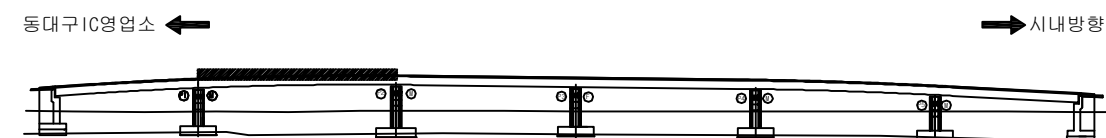

SECTION

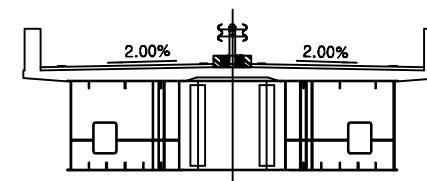


용역명	2017년 상반기 시설물 정기점검 용역
과업기간	2017. 03. 21 ~ 2017. 06. 30
발주처	 신대구부산고속도로주식회사
용역사	(주)위드이앤오
도면번호	8

ID:동대구IC고가교-바닥판하면 S3

보 수 이 력			
	기 존 규 열		보 수(12. 상반기)
	신 규 규 열		보 수(12. 하반기)
	보수부위재균열		보 수(13. 상반기)
	보 수(기보수)		보 수(13. 하반기)
	보 수(08. 하반기)		보 수(14. 상반기)
	보 수(09. 상반기)		보 수(14. 하반기)
	보 수(09. 하반기)		보 수(15. 상반기)
	보 수(10. 상반기)		보 수(15. 하반기)
	보 수(10. 하반기)		보 수(16. 상반기)
	보 수(11. 상반기)		보 수(16. 하반기)
	보 수(11. 하반기)		보 수(17. 상반기)


손상 현황 표

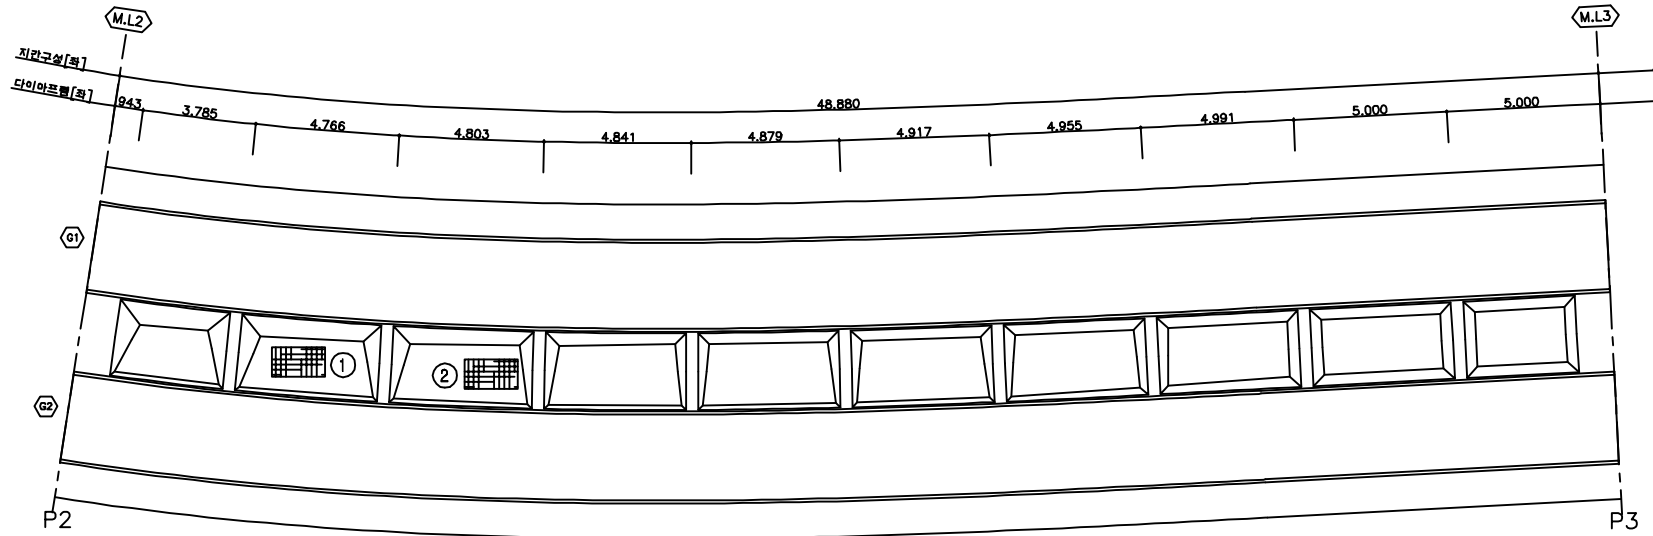[illegible]


← 동대구 IC영업소방향

시내방향 →

KEY PLAN

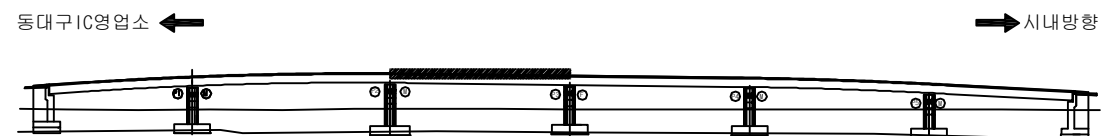


SECTION _____

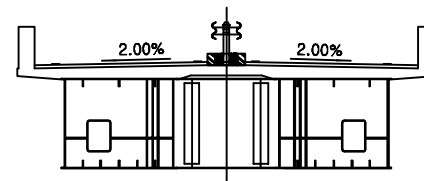

용역명	2017년 상반기 시설물 정기점검 용역
과업기간	2017. 03. 21 ~ 2017. 06. 30
발주처	 신대구부산고속도로주식회사
용역사	(주)위드이앤오
도면번호	9

ID:동대구IC고가교-바닥판하면 S4

보 수 이 력		
	기 존 규 모	보 수(12. 상반기)
	신 규 규 모	보 수(12. 하반기)
	보수부위재규모	보 수(13. 상반기)
	보 수(기보수)	보 수(13. 하반기)
	보 수(08. 하반기)	보 수(14. 상반기)
	보 수(09. 상반기)	보 수(14. 하반기)
	보 수(09. 하반기)	보 수(15. 상반기)
	보 수(10. 상반기)	보 수(15. 하반기)
	보 수(10. 하반기)	보 수(16. 상반기)
	보 수(11. 상반기)	보 수(16. 하반기)
	보 수(11. 하반기)	보 수(17. 상반기)

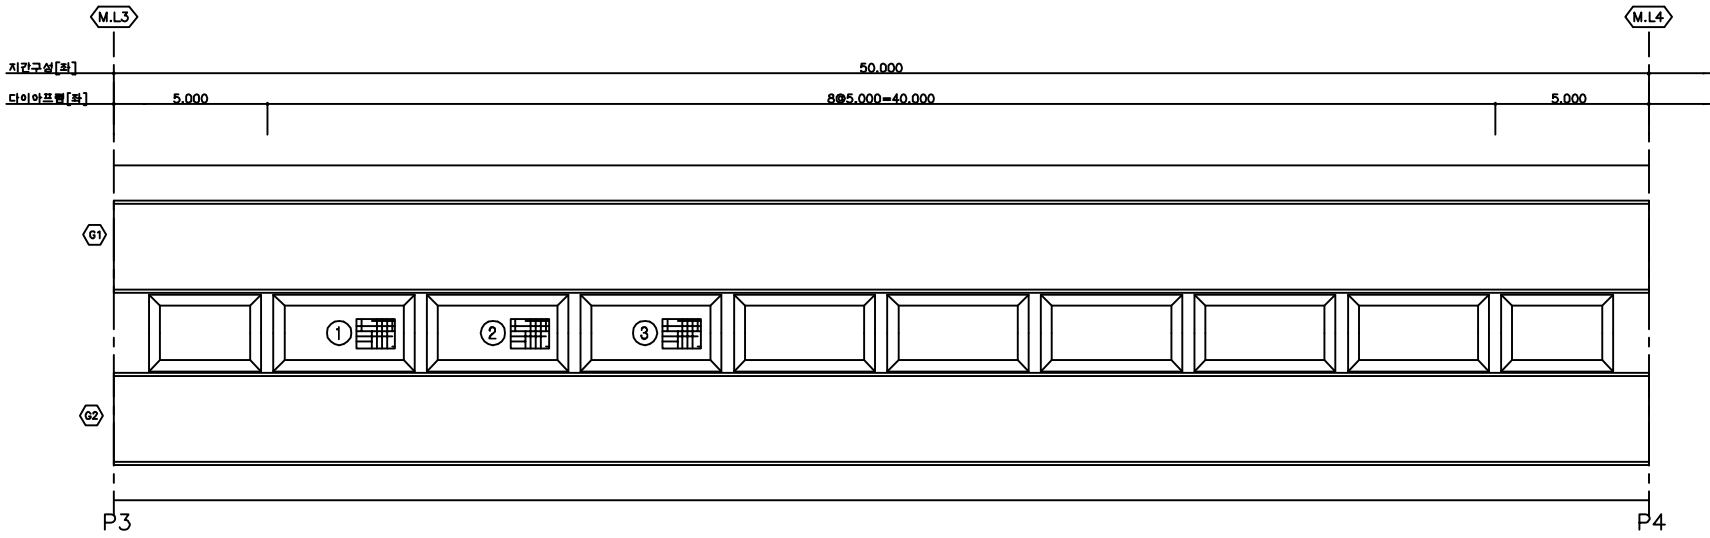[illegible]

← 동대구 IC영업소방향

시내방향 ➡

KEY PLAN


SECTION


The diagram illustrates a cross-section of a bridge deck. A central vertical axis is shown with a cross-section of a pier or support structure. On either side of the axis, the deck slopes downwards at a rate of 2.00%. The internal structure includes vertical piers and horizontal abutments, with various lines indicating the internal components and dimensions of the bridge structure.

용역명	2017년 상반기 시설물 정기점검 용역
과업기간	2017. 03. 21 ~ 2017. 06. 30
발주처	 신대구부산고속도로주식회사
용역사	(주)위드이앤오
도면번호	10

ID:동대구IC고가교-바닥판하면 S5


보 수 이 력		
	기존 규율	보수(12. 상반기)
	신규 규율	보수(12. 하반기)
	보수부위재규율	보수(13. 상반기)
	보수(기보수)	보수(13. 하반기)
	보수(08. 하반기)	보수(14. 상반기)
	보수(09. 상반기)	보수(14. 하반기)
	보수(09. 하반기)	보수(15. 상반기)
	보수(10. 상반기)	보수(15. 하반기)
	보수(10. 하반기)	보수(16. 상반기)
	보수(11. 상반기)	보수(16. 하반기)
	보수(11. 하반기)	보수(17. 상반기)

손상 현황 표

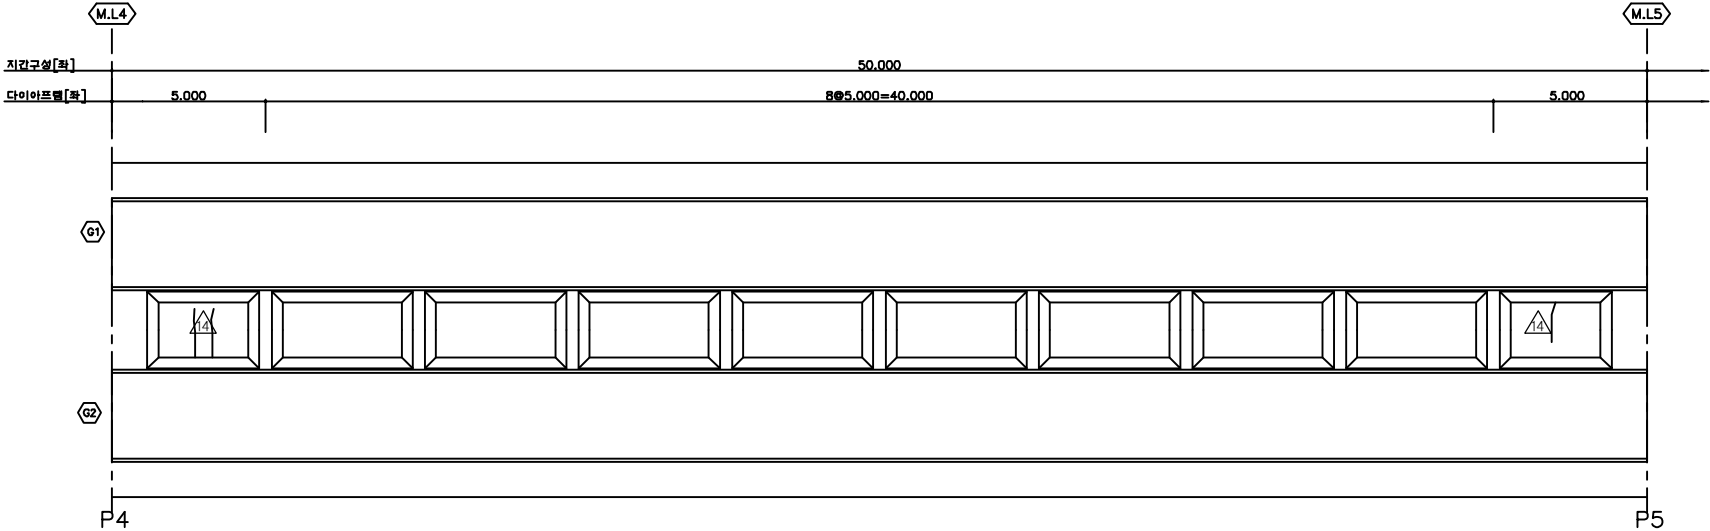
[illegible]

시내방향 ➡

KEY PLAN

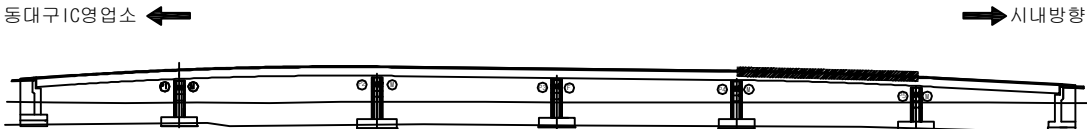


SECTION

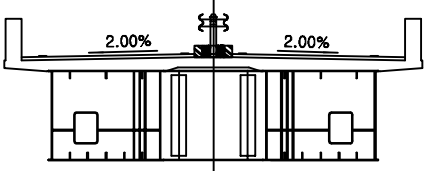

용역명	2017년 상반기 시설물 정기점검 용역
과업기간	2017. 03. 21 ~ 2017. 06. 30
발주처	 신대구부산고속도로주식회사
용역사	(주)위드이앤오
도면번호	11

ID:동대구IC고가교-바닥판하면 S6

보 수 이 력			
	기 존 규 열		보 수(12. 상반기)
	신 규 규 열		보 수(12. 하반기)
	보수부위재균열		보 수(13. 상반기)
	보 수(기보수)		보 수(13. 하반기)
	보 수(08. 하반기)		보 수(14. 상반기)
	보 수(09. 상반기)		보 수(14. 하반기)
	보 수(09. 하반기)		보 수(15. 상반기)
	보 수(10. 상반기)		보 수(15. 하반기)
	보 수(10. 하반기)		보 수(16. 상반기)
	보 수(11. 상반기)		보 수(16. 하반기)
	보 수(11. 하반기)		보 수(17. 상반기)

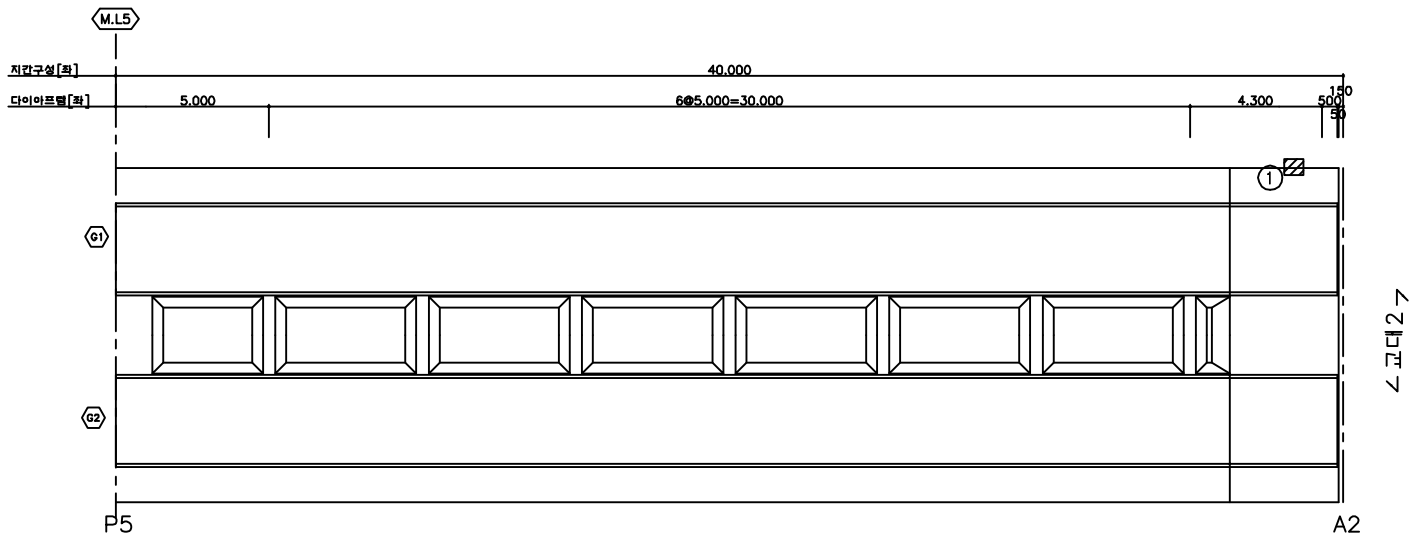[illegible]

← 동대구 IC영업소방향

시내방향 ➡

KEY PLAN


The key plan shows a side view of the bridge deck. It is a long, narrow structure with a slight upward curve. There are six vertical supports or piers along its length. On the left side, there is a label '동대구 IC영입소' with an arrow pointing left. On the right side, there is a label '시내방향' with an arrow pointing right. The diagram is enclosed in a rectangular frame.

SECTION



용역명	2017년 상반기 시설물 정기점검 용역
과업기간	2017. 03. 21 ~ 2017. 06. 30
발주처	 신대구부산고속도로주식회사
용역사	(주)위드이앤오
도면번호	12

 
ID:동대구IC고가교-거더외부(G1) S1

보 수 이 력			
	기 존 규 열		보 수(12. 상반기)
	신 규 규 열		보 수(12. 하반기)
	보수부위재균열		보 수(13. 상반기)
	보 수(기보수)		보 수(13. 하반기)
	보 수(08. 하반기)		보 수(14. 상반기)
	보 수(09. 상반기)		보 수(14. 하반기)
	보 수(09. 하반기)		보 수(15. 상반기)
	보 수(10. 상반기)		보 수(15. 하반기)
	보 수(10. 하반기)		보 수(16. 상반기)
	보 수(11. 상반기)		보 수(16. 하반기)
	보 수(11. 하반기)		보 수(17. 상반기)


손상 현황 표

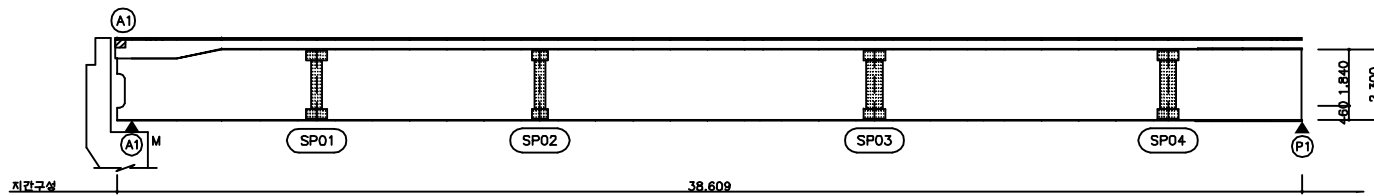[illegible]

좌 측 면

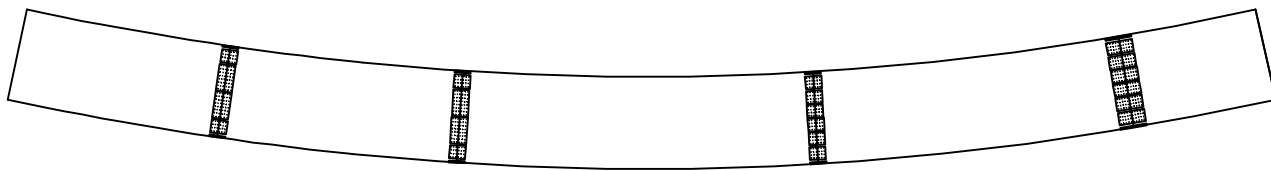


하 면

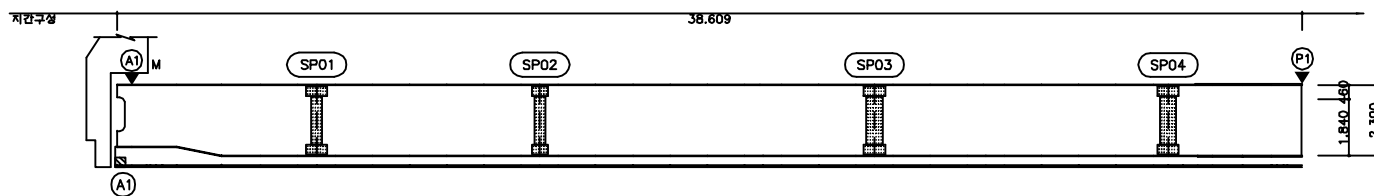


우측면

KEY PLAN

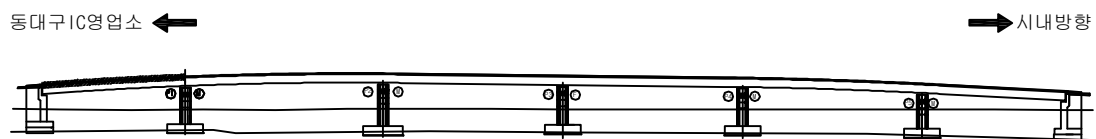


SECTION _____

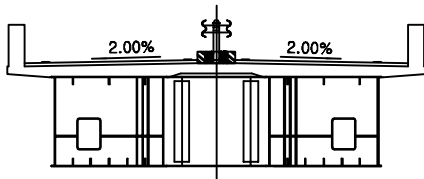


용역명	2017년 상반기 시설물 정기점검 용역
과업기간	2017. 03. 21 ~ 2017. 06. 30
발주처	 신대구부산고속도로주식회사
용역사	(주)위드이앤오
도면번호	13

 
ID:동대구IC고가교-거더외부(G1) S2

보 수 이 력			
	기 존 규 열		보 수(12. 상반기)
	신 구 규 열		보 수(12. 하반기)
	보수부위재균열		보 수(13. 상반기)
	보 수(기보수)		보 수(13. 하반기)
	보 수(08. 하반기)		보 수(14. 상반기)
	보 수(09. 상반기)		보 수(14. 하반기)
	보 수(09. 하반기)		보 수(15. 상반기)
	보 수(10. 상반기)		보 수(15. 하반기)
	보 수(10. 하반기)		보 수(16. 상반기)
	보 수(11. 상반기)		보 수(16. 하반기)
	보 수(11. 하반기)		보 수(17. 상반기)


손상 현황 표

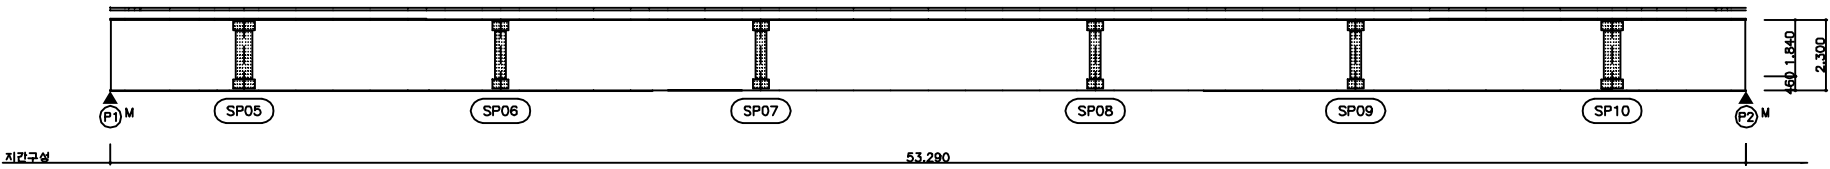[illegible]

좌 측 면

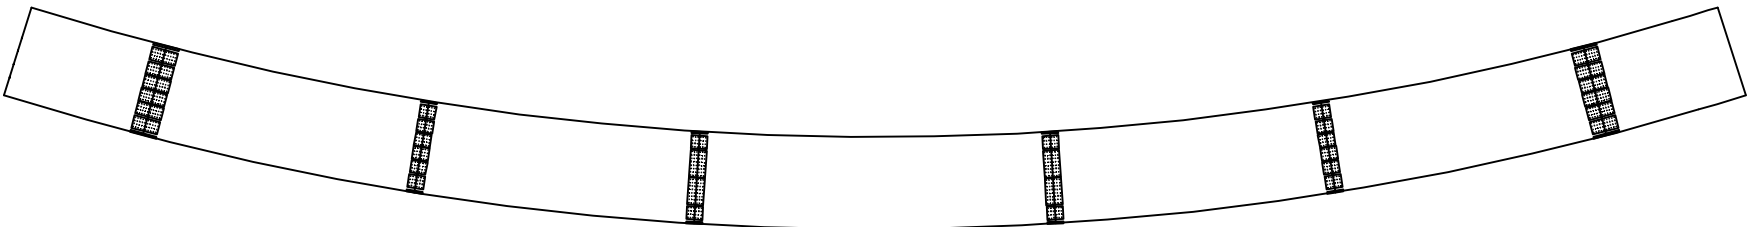


하 면

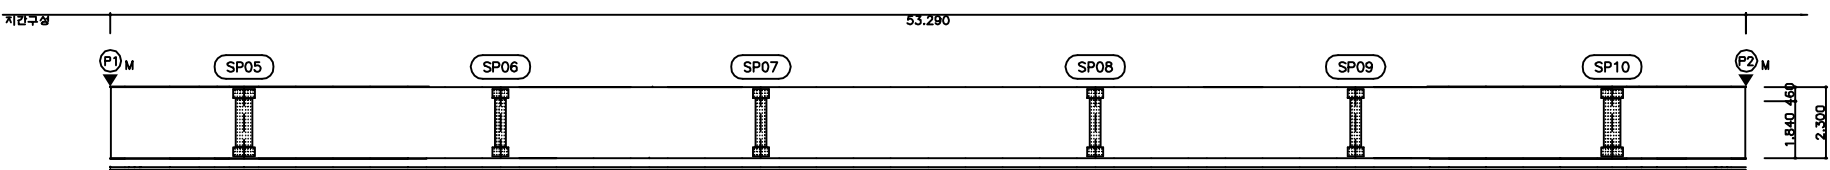


우 측 면

KEY PLAN

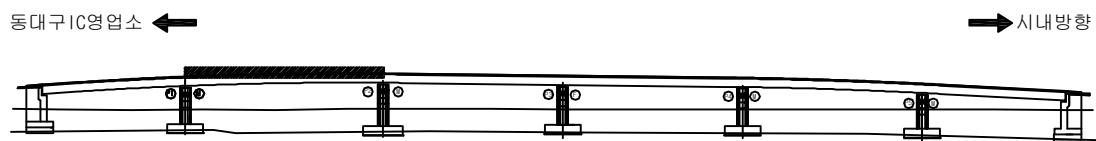

SECTION _____

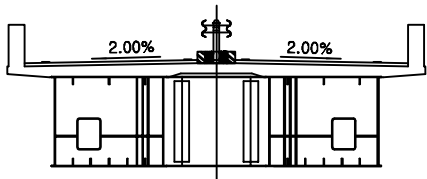


용역명	2017년 상반기 시설물 정기점검 용역
과업기간	2017. 03. 21 ~ 2017. 06. 30
발주처	 신대구부산고속도로주식회사
용역사	(주)위드이앤오
도면번호	14


ID: 동대구IC고가교-거더외부(G1) S3

보 수 이 력		
	기 존 규 모	보 수(12. 상반기)
	신 규 규 모	보 수(12. 하반기)
	보수부위재규모	보 수(13. 상반기)
	보 수(기보수)	보 수(13. 하반기)
	보 수(08. 하반기)	보 수(14. 상반기)
	보 수(09. 상반기)	보 수(14. 하반기)
	보 수(09. 하반기)	보 수(15. 상반기)
	보 수(10. 상반기)	보 수(15. 하반기)
	보 수(10. 하반기)	보 수(16. 상반기)
	보 수(11. 상반기)	보 수(16. 하반기)
	보 수(11. 하반기)	보 수(17. 상반기)


손상 현황 표

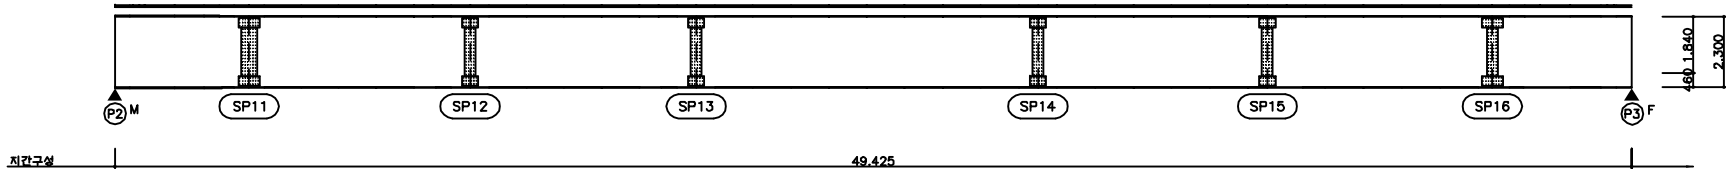[illegible]

좌 측 면

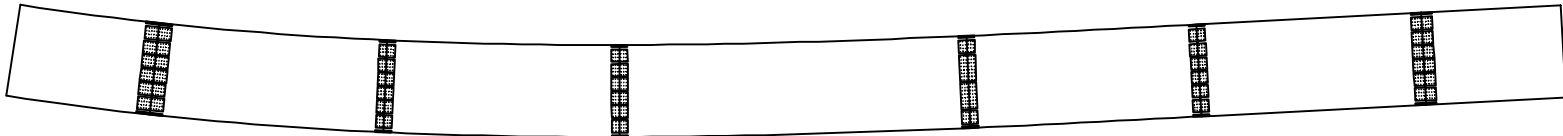


하 면

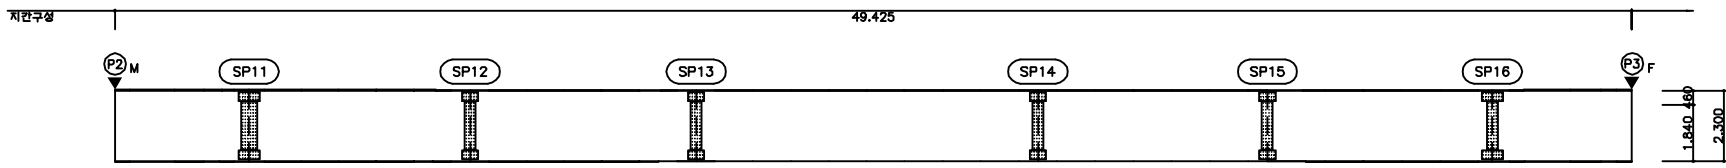


우 측 면

KEY PLAN

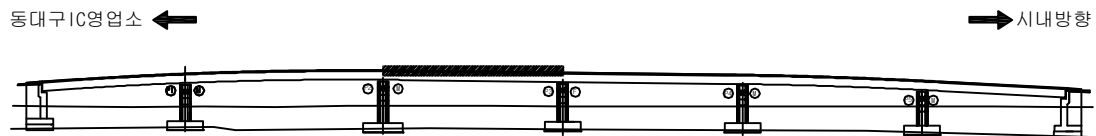

SECTION _____

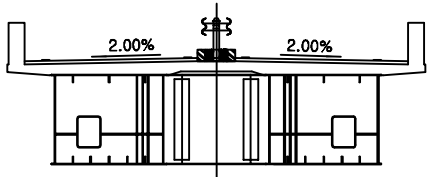


용역명	2017년 상반기 시설물 정기점검 용역
과업기간	2017. 03. 21 ~ 2017. 06. 30
발주처	 신대구부산고속도로주식회사
용역사	(주)위드이앤오
도면번호	15

ID:동대구IC고가교-거더외부(G1) S4

보 수 이 력			
	기 존 규 열		보 수(12. 상반기)
	신 규 규 열		보 수(12. 하반기)
	보수부위재균열		보 수(13. 상반기)
	보 수(기보수)		보 수(13. 하반기)
	보 수(08. 하반기)		보 수(14. 상반기)
	보 수(09. 상반기)		보 수(14. 하반기)
	보 수(09. 하반기)		보 수(15. 상반기)
	보 수(10. 상반기)		보 수(15. 하반기)
	보 수(10. 하반기)		보 수(16. 상반기)
	보 수(11. 상반기)		보 수(16. 하반기)
	보 수(11. 하반기)		보 수(17. 상반기)


손상 현황 표

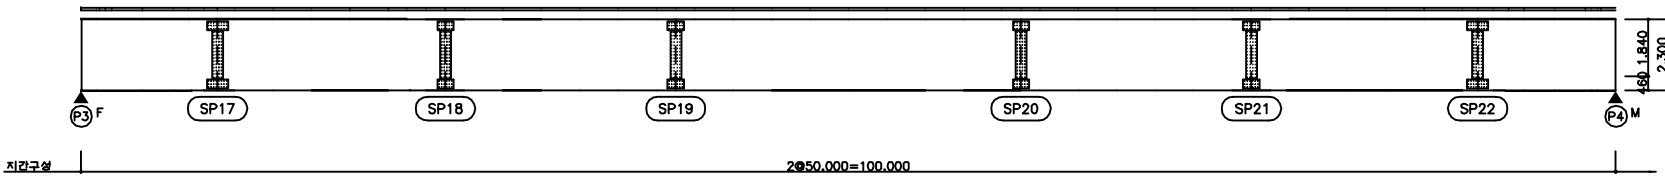[illegible]

좌 측 면




하 면

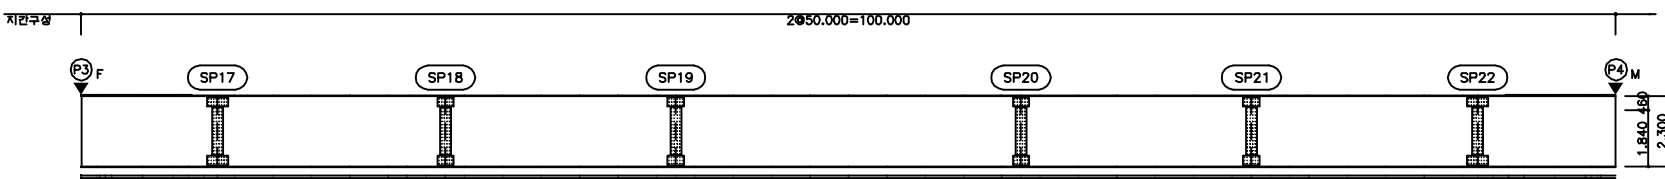


우 측 면

KEY PLAN

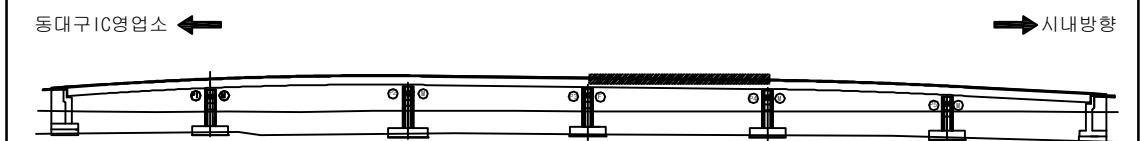

SECTION

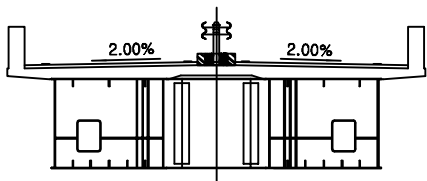


용역명	2017년 상반기 시설물 정기점검 용역
과업기간	2017. 03. 21 ~ 2017. 06. 30
발주처	 신대구부산고속도로주식회사
용역사	(주)위드이앤오
도면번호	16

ID: 동대구IC고가교-거더외부(G1) S5

보 수 이 력		
	기 존 규 열	 보 수(12. 상반기)
	신 규 규 열	 보 수(12. 하반기)
	보수부위재규열	 보 수(13. 상반기)
	보 수(기보수)	 보 수(13. 하반기)
	보 수(08. 하반기)	 보 수(14. 상반기)
	보 수(09. 상반기)	 보 수(14. 하반기)
	보 수(09. 하반기)	 보 수(15. 상반기)
	보 수(10. 상반기)	 보 수(15. 하반기)
	보 수(10. 하반기)	 보 수(16. 상반기)
	보 수(11. 상반기)	 보 수(16. 하반기)
	보 수(11. 하반기)	 보 수(17. 상반기)


손상 현황 표

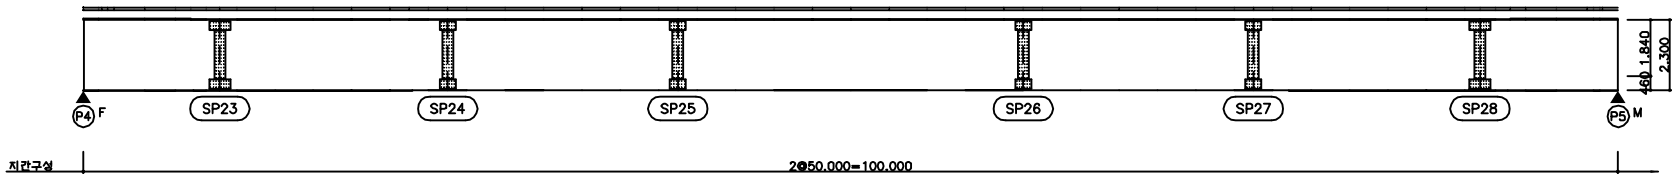[illegible]

좌 측 면




하 면

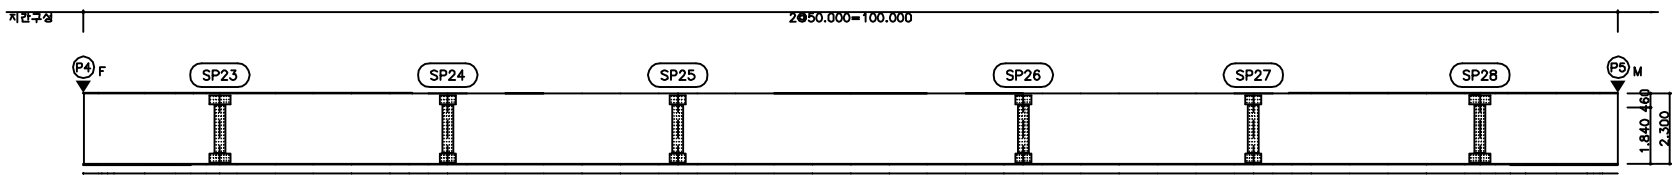


우 측 면

KEY PLAN

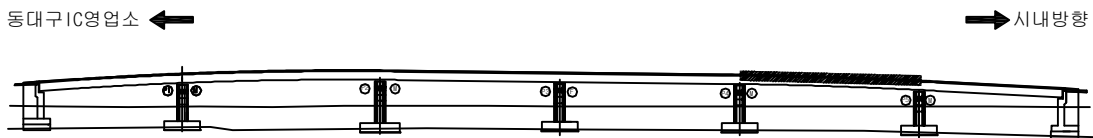

SECTION _____

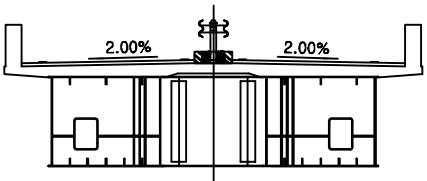


용역명	2017년 상반기 시설물 정기점검 용역
과업기간	2017. 03. 21 ~ 2017. 06. 30
발주처	 신대구부산고속도로주식회사
용역사	(주)위드이앤오
도면번호	17

ID:동대구IC고가교-거더외부(G1) S6

보 수 이 력			
	기 존 규 열		보 수(12. 상반기)
	신 구 규 열		보 수(12. 하반기)
	보수부위재균열		보 수(13. 상반기)
	보 수(기보수)		보 수(13. 하반기)
	보 수(08. 하반기)		보 수(14. 상반기)
	보 수(09. 상반기)		보 수(14. 하반기)
	보 수(09. 하반기)		보 수(15. 상반기)
	보 수(10. 상반기)		보 수(15. 하반기)
	보 수(10. 하반기)		보 수(16. 상반기)
	보 수(11. 상반기)		보 수(16. 하반기)
	보 수(11. 하반기)		보 수(17. 상반기)


손상 현황 표

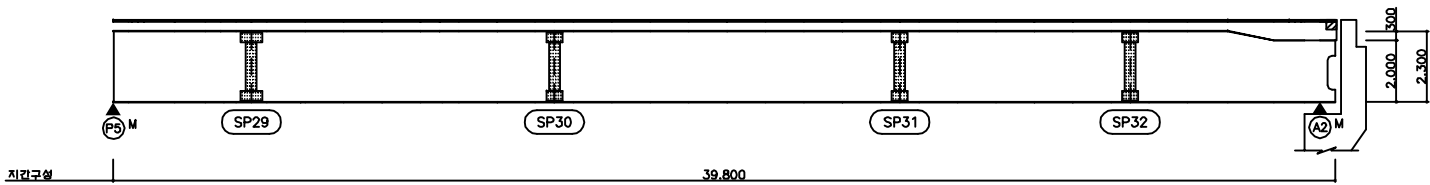[illegible]

좌 측 면




하 면

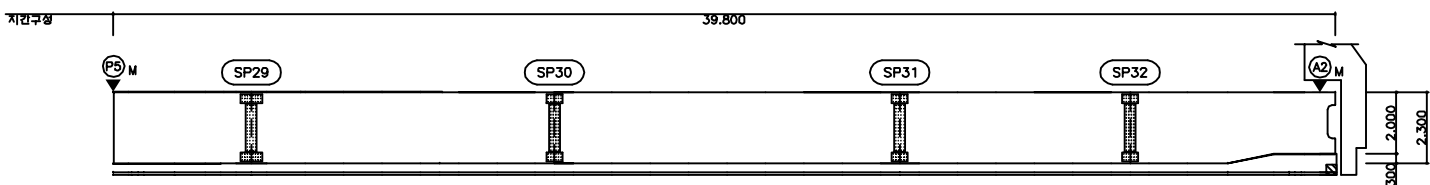


우 측 면

KEY PLAN


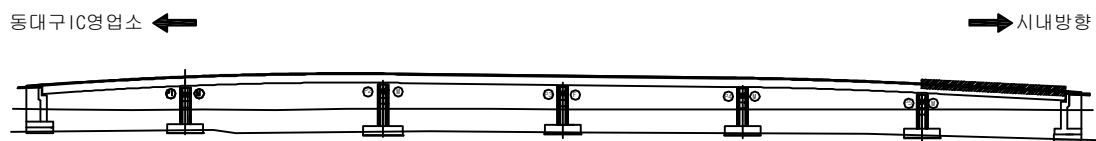


SECTION _____

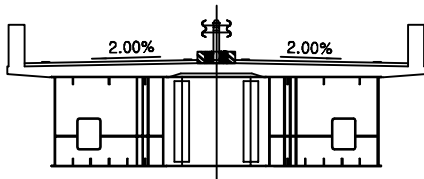


용역명	2017년 상반기 시설물 정기점검 용역
과업기간	2017. 03. 21 ~ 2017. 06. 30
발주처	 신대구부산고속도로주식회사
용역사	(주)위드이앤오
도면번호	18

  
ID:동대구IC고가교-거더외부(G2) S1

보 수 이 력			
	기 존 규 율		보 수(12. 상반기)
	신 규 규 율		보 수(12. 하반기)
	보수부위재균열		보 수(13. 상반기)
	보 수(기보수)		보 수(13. 하반기)
	보 수(08. 하반기)		보 수(14. 상반기)
	보 수(09. 상반기)		보 수(14. 하반기)
	보 수(09. 하반기)		보 수(15. 상반기)
	보 수(10. 상반기)		보 수(15. 하반기)
	보 수(10. 하반기)		보 수(16. 상반기)
	보 수(11. 상반기)		보 수(16. 하반기)
	보 수(11. 하반기)		보 수(17. 상반기)


손상 현황 표

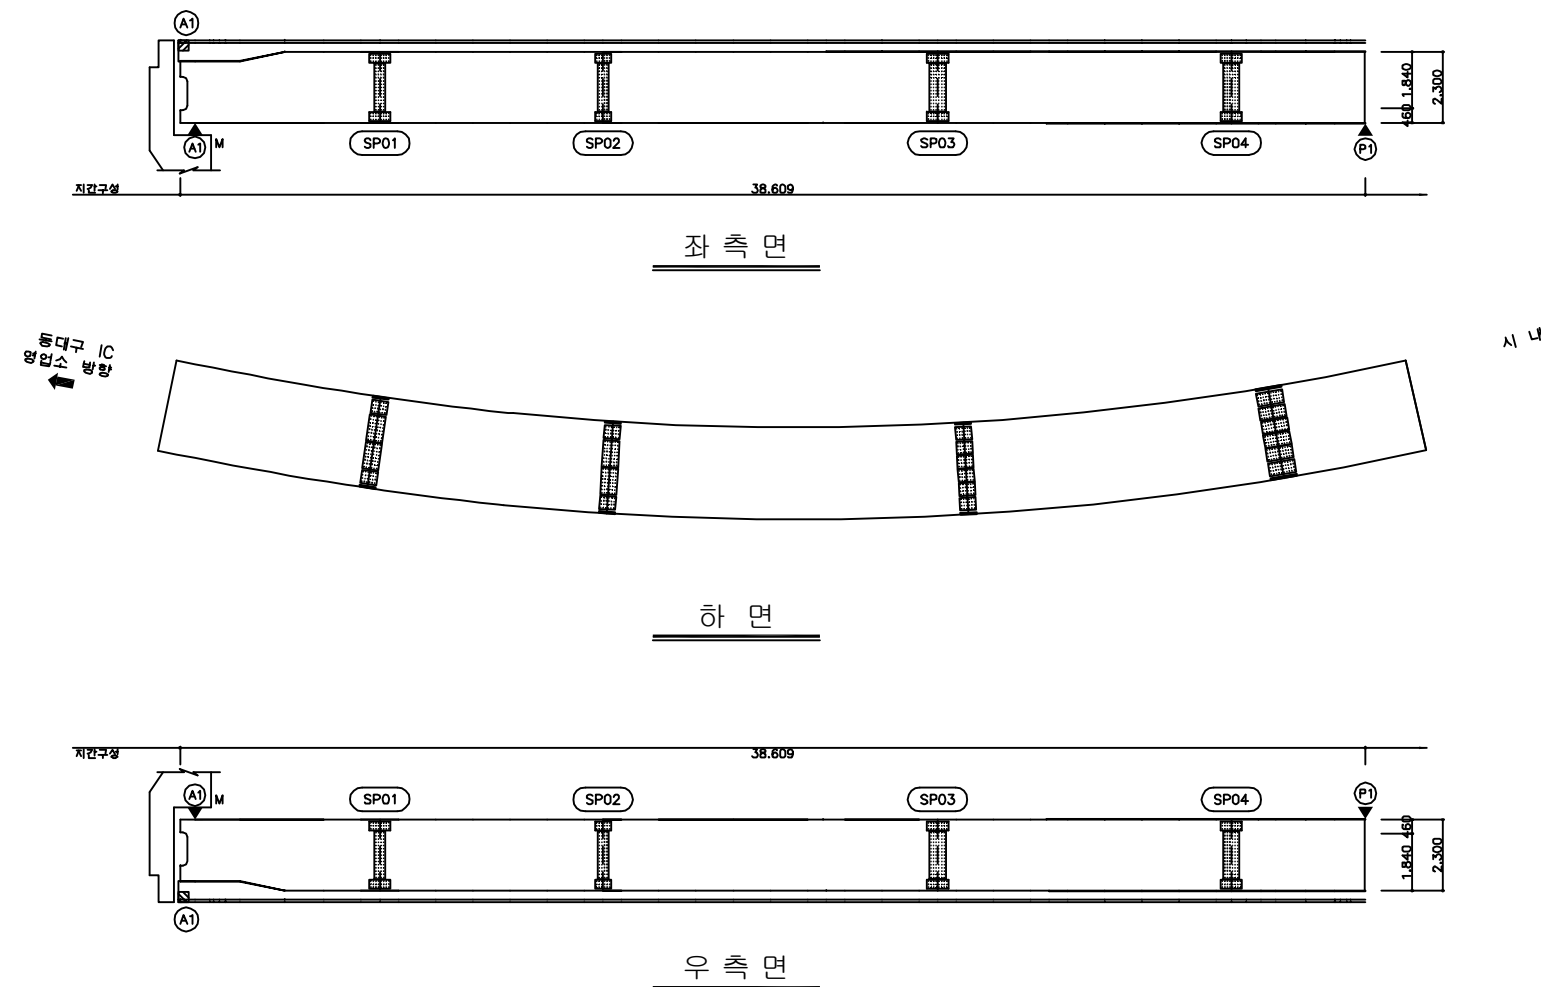[illegible]

KEY PLAN



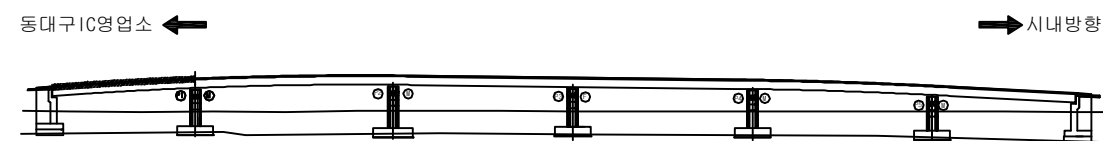


SECTION

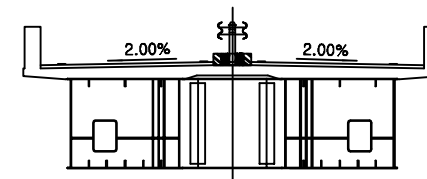


용역명	2017년 상반기 시설물 정기점검 용역
과업기간	2017. 03. 21 ~ 2017. 06. 30
발주처	 신대구부산고속도로주식회사
용역사	(주)위드이앤오
도면번호	19

   
ID:동대구IC고가교-거더외부(G2) S2

보 수 이 력			
	기 존 규 역		보 수(12. 상반기)
	신 규 규 역		보 수(12. 하반기)
	보수부위재균열		보 수(13. 상반기)
	보 수(기보수)		보 수(13. 하반기)
	보 수(08. 하반기)		보 수(14. 상반기)
	보 수(09. 상반기)		보 수(14. 하반기)
	보 수(09. 하반기)		보 수(15. 상반기)
	보 수(10. 상반기)		보 수(15. 하반기)
	보 수(10. 하반기)		보 수(16. 상반기)
	보 수(11. 상반기)		보 수(16. 하반기)
	보 수(11. 하반기)		보 수(17. 상반기)


손상 현황 표

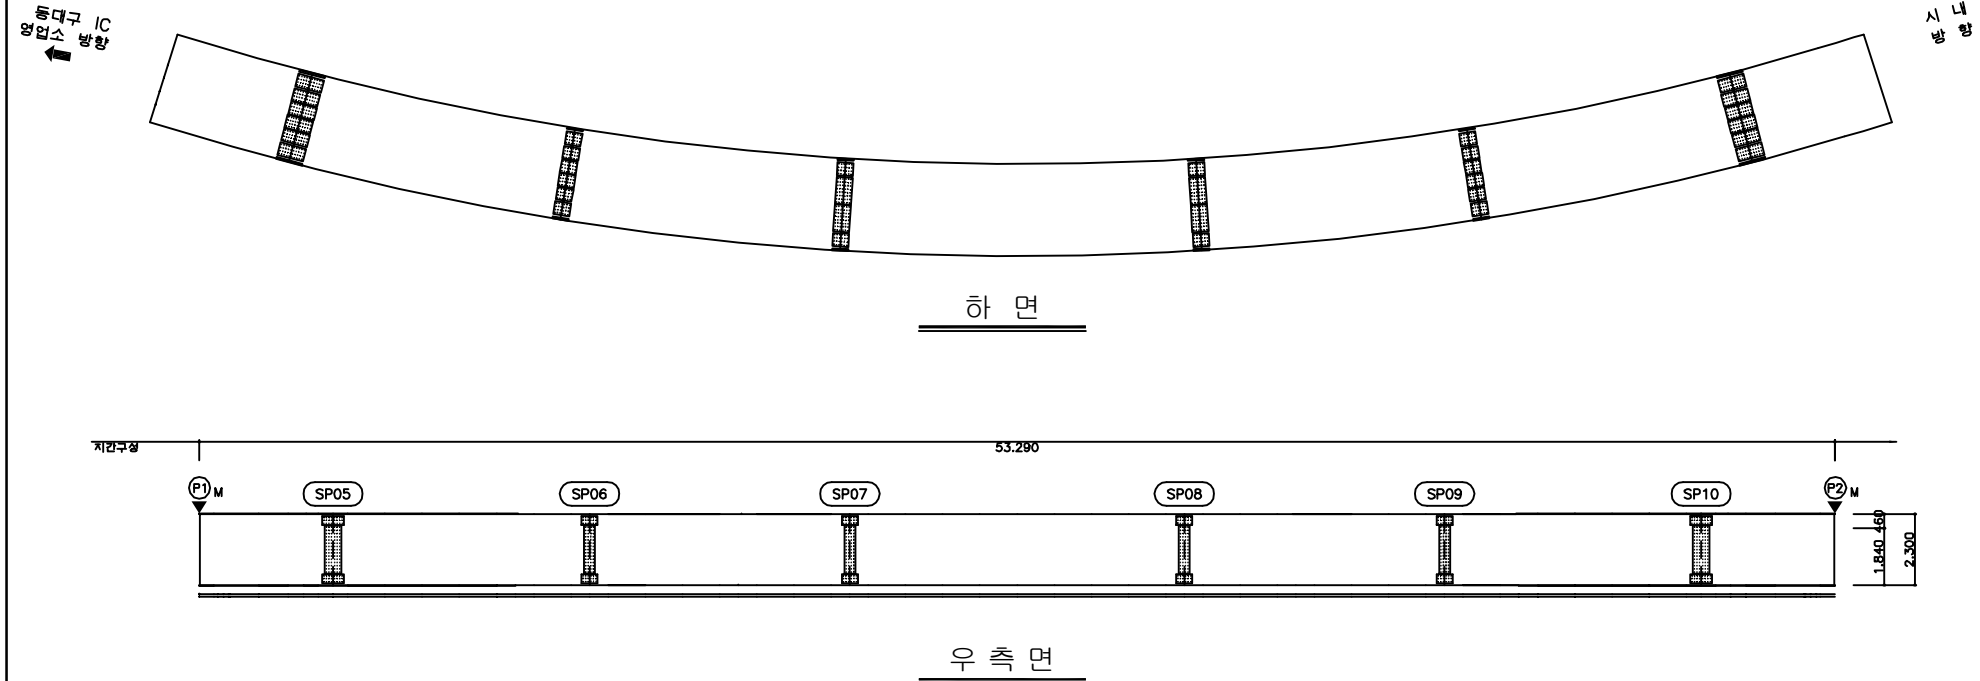[illegible]

KEY PLAN



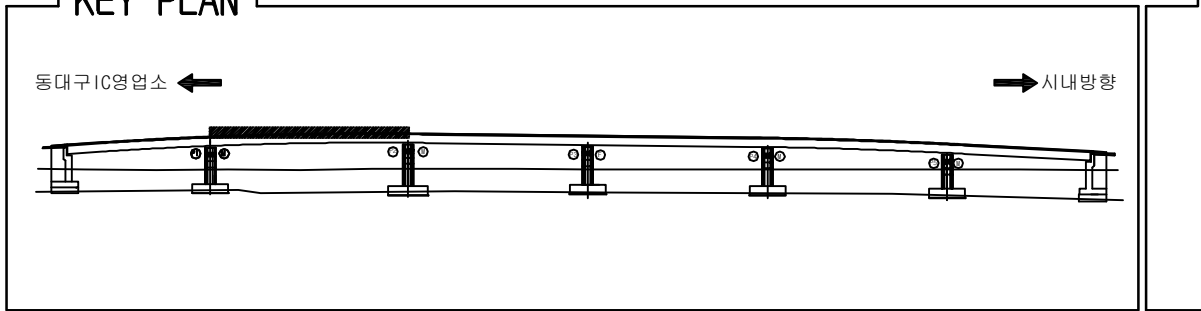


SECTION _____

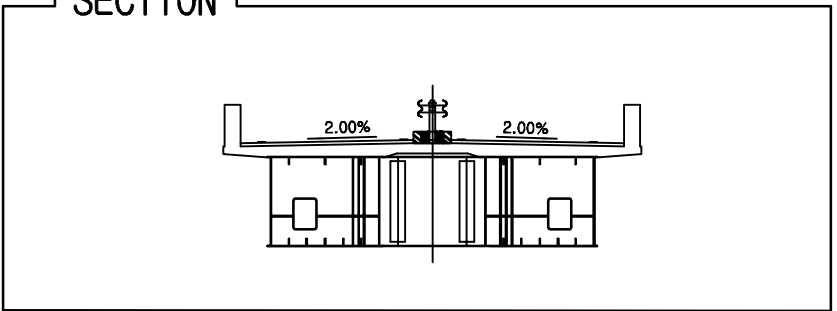


용역명	2017년 상반기 시설물 정기점검 용역
과업기간	2017. 03. 21 ~ 2017. 06. 30
발주처	 신대구부산고속도로주식회사
용역사	(주)위드이앤오
도면번호	20

   
ID:동대구IC고가교-거더외부(G2) S3

보 수 이 력			
	기 존 규 역		보 수(12. 상반기)
	신 규 규 역		보 수(12. 하반기)
	보수부위재균열		보 수(13. 상반기)
	보 수(기보수)		보 수(13. 하반기)
	보 수(08. 하반기)		보 수(14. 상반기)
	보 수(09. 상반기)		보 수(14. 하반기)
	보 수(09. 하반기)		보 수(15. 상반기)
	보 수(10. 상반기)		보 수(15. 하반기)
	보 수(10. 하반기)		보 수(16. 상반기)
	보 수(11. 상반기)		보 수(16. 하반기)
	보 수(11. 하반기)		보 수(17. 상반기)


손상 현황 표

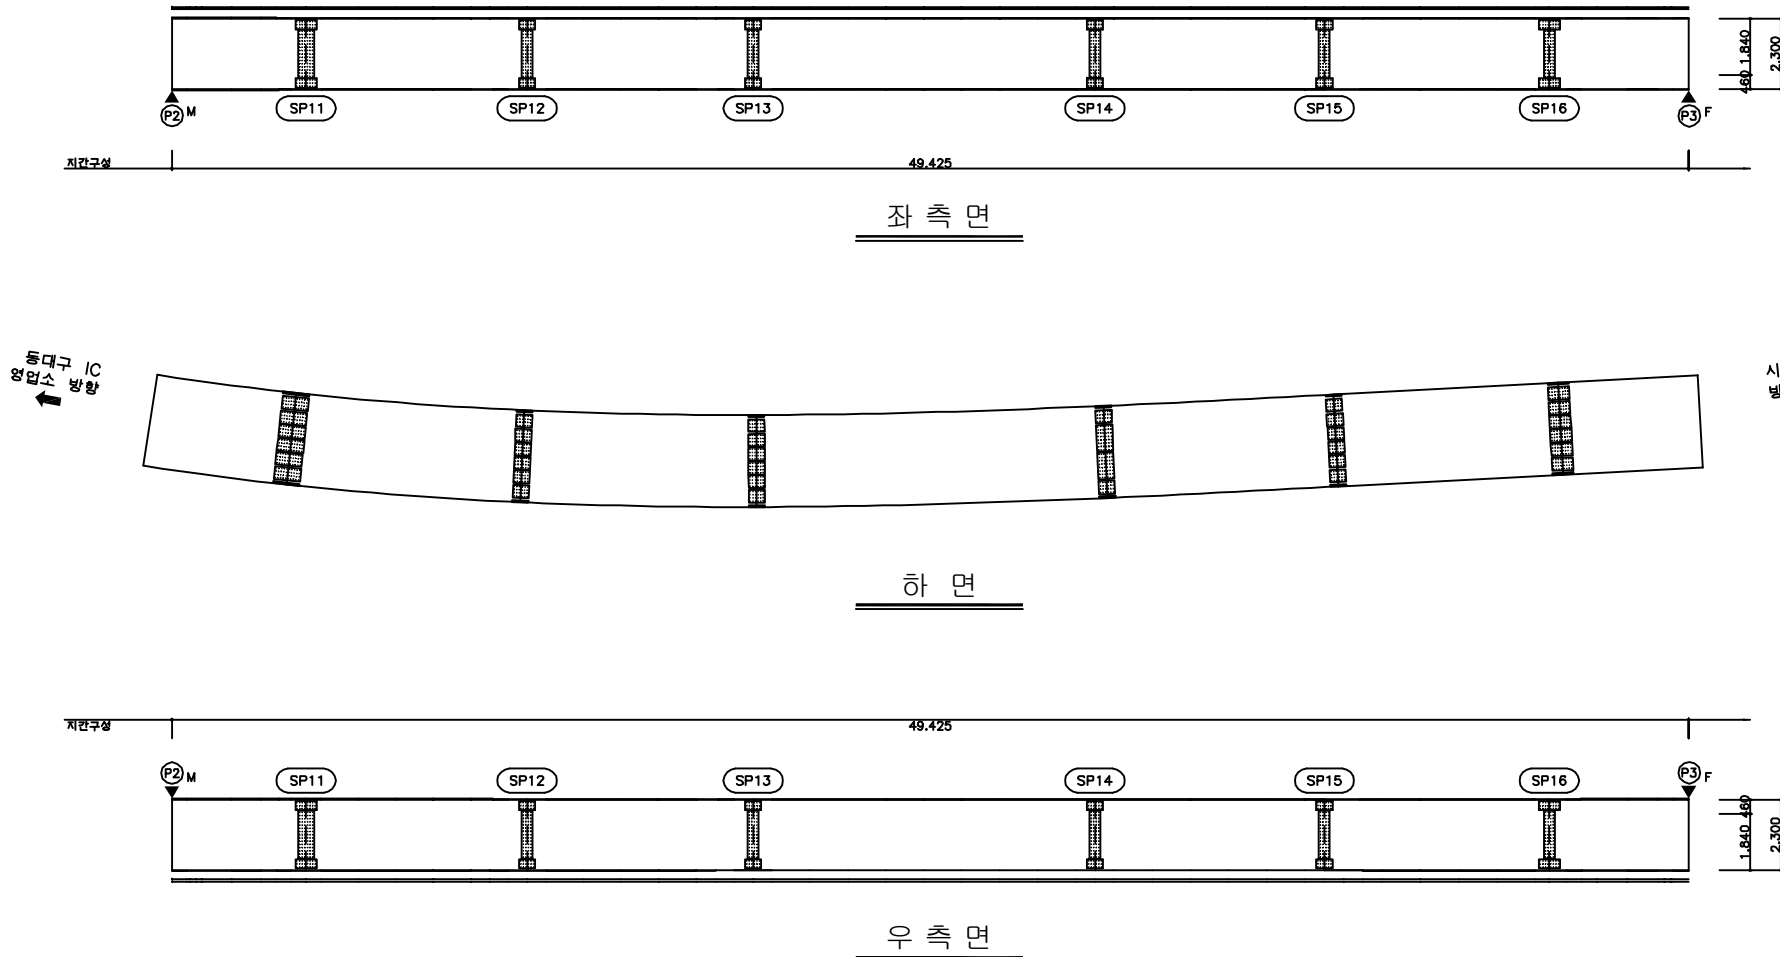[illegible]

KEY PLAN



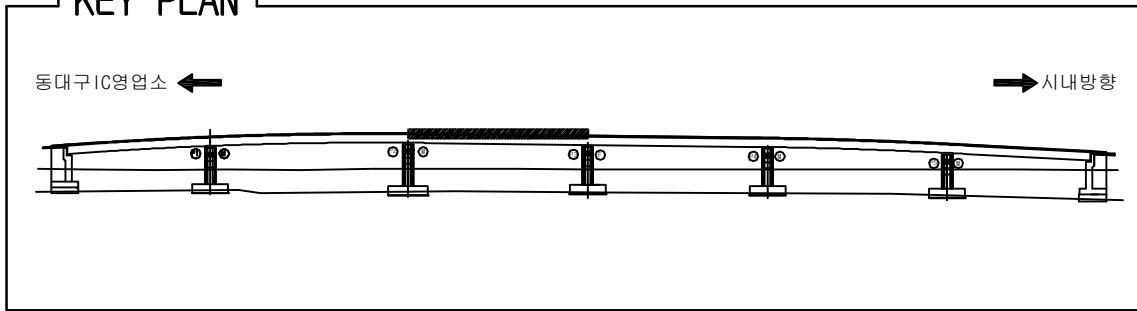


SECTION

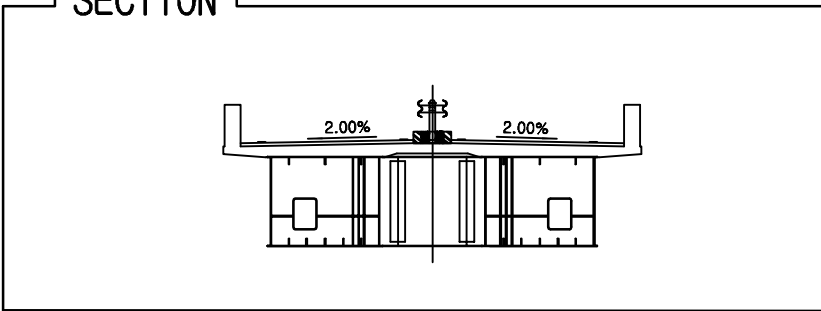


용역명	2017년 상반기 시설물 정기점검 용역
과업기간	2017. 03. 21 ~ 2017. 06. 30
발주처	 신대구부산고속도로주식회사
용역사	(주)위드이앤오
도면번호	21

   ID: 동대구IC고가교-거더외부(G2) S4

보 수 이 력			
	기 존 규 역		보 수(12. 상반기)
	신 규 규 역		보 수(12. 하반기)
	보수부위재균열		보 수(13. 상반기)
	보 수(기보수)		보 수(13. 하반기)
	보 수(08. 하반기)		보 수(14. 상반기)
	보 수(09. 상반기)		보 수(14. 하반기)
	보 수(09. 하반기)		보 수(15. 상반기)
	보 수(10. 상반기)		보 수(15. 하반기)
	보 수(10. 하반기)		보 수(16. 상반기)
	보 수(11. 상반기)		보 수(16. 하반기)
	보 수(11. 하반기)		보 수(17. 상반기)

순 상 회 황 표

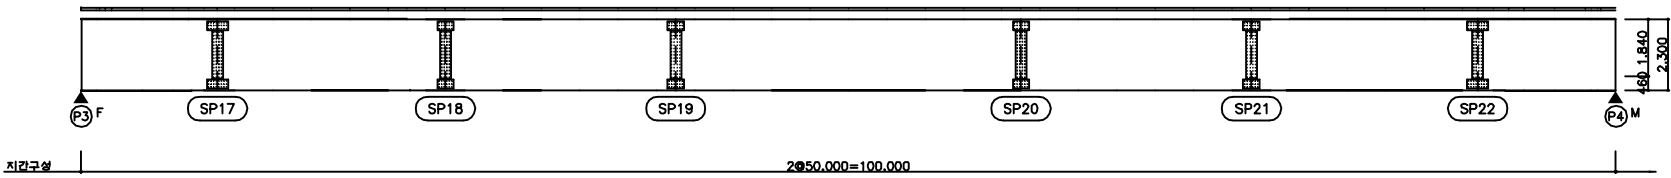
[illegible]

좌 측 면




시 내
방 향
➡

하 면

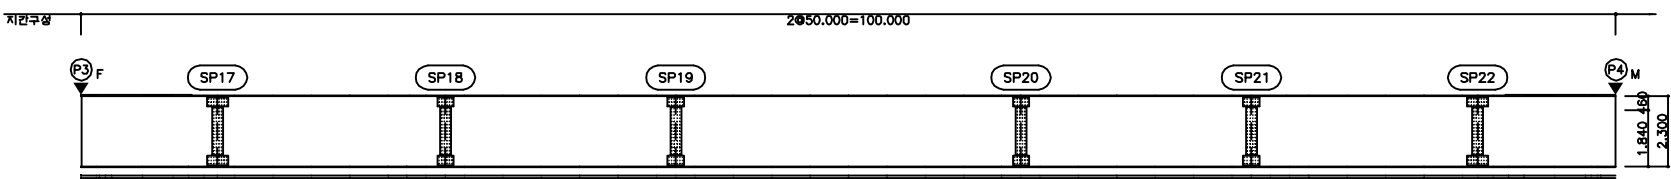


우 측 면

KEY PLAN


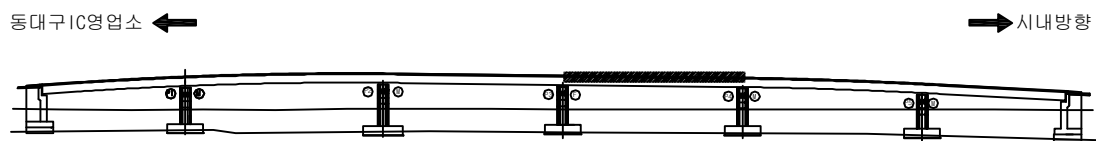


SECTION

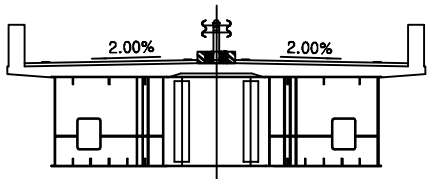


용역명	2017년 상반기 시설물 정기점검 용역
과업기간	2017. 03. 21 ~ 2017. 06. 30
발주처	 신대구부산고속도로주식회사
용역사	(주)위드이앤오
도면번호	22

  ID: 동대구IC고가교-거더외부(G2) S5

보 수 이 력			
	기 존 규 역		보 수(12. 상반기)
	신 규 규 역		보 수(12. 하반기)
	보수부위재균열		보 수(13. 상반기)
	보 수(기보수)		보 수(13. 하반기)
	보 수(08. 하반기)		보 수(14. 상반기)
	보 수(09. 상반기)		보 수(14. 하반기)
	보 수(09. 하반기)		보 수(15. 상반기)
	보 수(10. 상반기)		보 수(15. 하반기)
	보 수(10. 하반기)		보 수(16. 상반기)
	보 수(11. 상반기)		보 수(16. 하반기)
	보 수(11. 하반기)		보 수(17. 상반기)


손상 현황 표

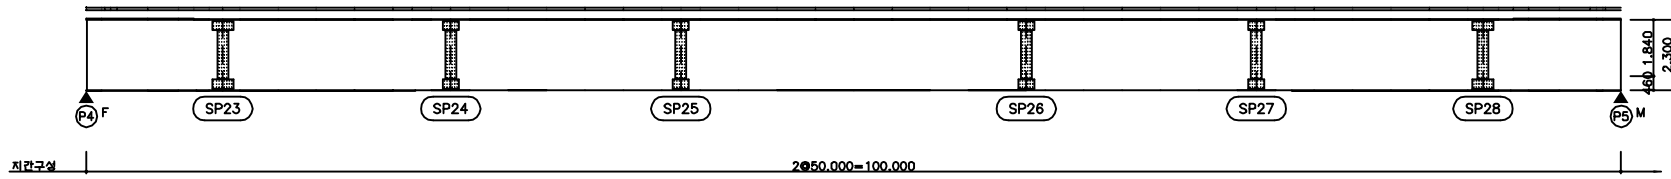[illegible]

좌 측 면




하 면

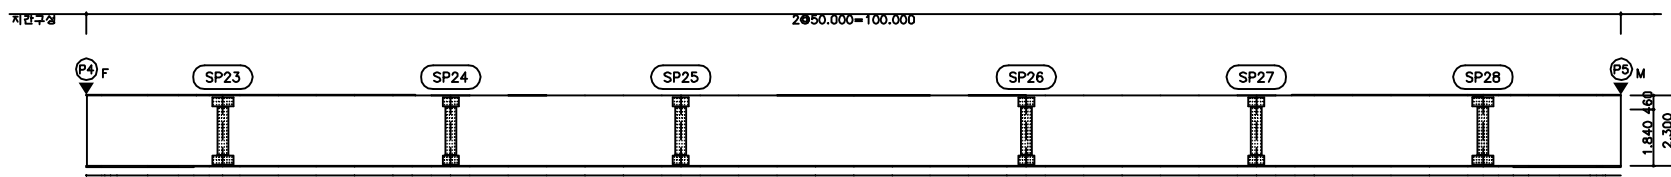


우 측 면

KEY PLAN



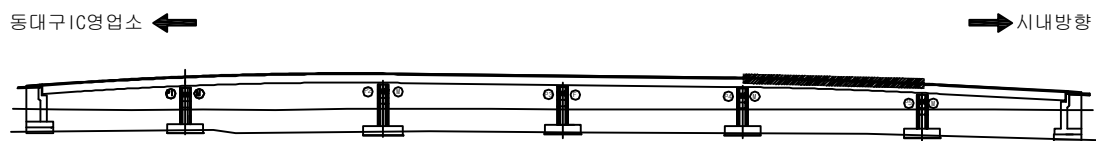


SECTION _____

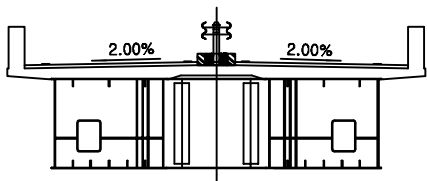


용역명	2017년 상반기 시설물 정기점검 용역
과업기간	2017. 03. 21 ~ 2017. 06. 30
발주처	 신대구부산고속도로주식회사
용역사	(주)위드이앤오
도면번호	23

   ID: 동대구IC고가교-거더외부(G2) S6

보 수 이 력			
	기 존 규 역		보 수(12. 상반기)
	신 규 규 역		보 수(12. 하반기)
	보수부위재균열		보 수(13. 상반기)
	보 수(기보수)		보 수(13. 하반기)
	보 수(08. 하반기)		보 수(14. 상반기)
	보 수(09. 상반기)		보 수(14. 하반기)
	보 수(09. 하반기)		보 수(15. 상반기)
	보 수(10. 상반기)		보 수(15. 하반기)
	보 수(10. 하반기)		보 수(16. 상반기)
	보 수(11. 상반기)		보 수(16. 하반기)
	보 수(11. 하반기)		보 수(17. 상반기)


손상 현황 표

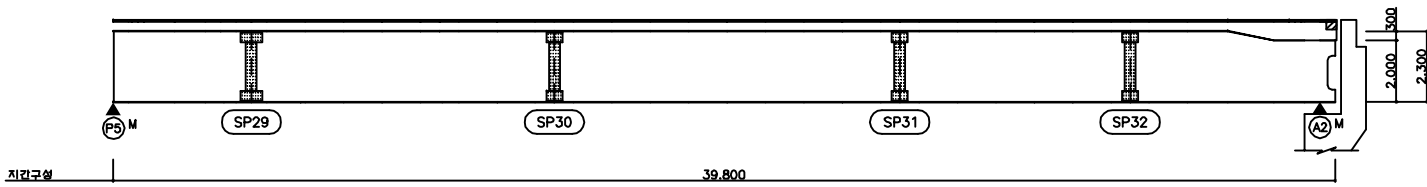[illegible]

좌 측 면




하 면

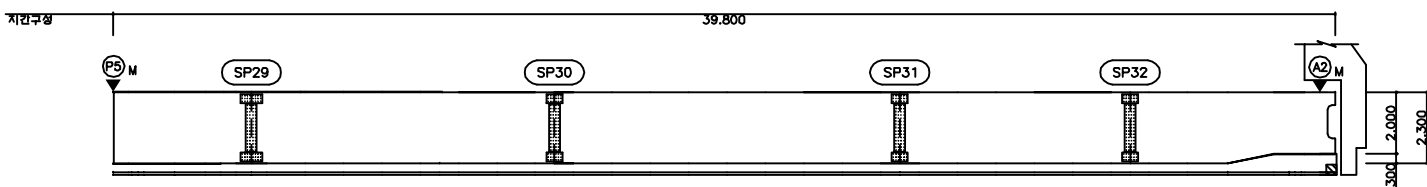


우 측 면

KEY PLAN



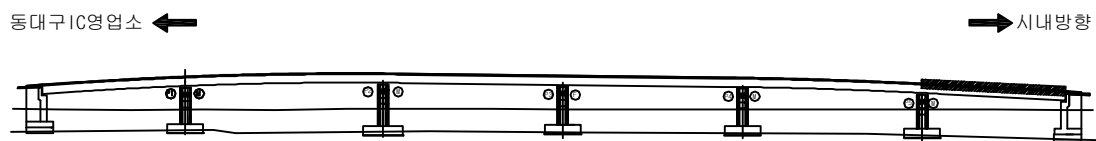


SECTION _____

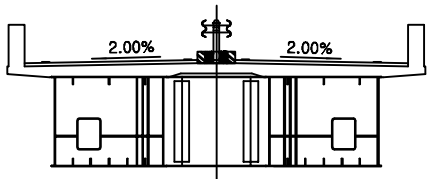

용역명	2017년 상반기 시설물 정기점검 용역
과업기간	2017. 03. 21 ~ 2017. 06. 30
발주처	 신대구부산고속도로주식회사
용역사	(주)위드이앤오
도면번호	24

   
ID:동대구IC고가교-거더내부(G1) S1

보 수 이 령			
	기 준 규 율		보 수(12. 상반기)
	신 규 규 율		보 수(12. 하반기)
	보수부위재균열		보 수(13. 상반기)
	보 수(기보수)		보 수(13. 하반기)
	보 수(08. 하반기)		보 수(14. 상반기)
	보 수(09. 상반기)		보 수(14. 하반기)
	보 수(09. 하반기)		보 수(15. 상반기)
	보 수(10. 상반기)		보 수(15. 하반기)
	보 수(10. 하반기)		보 수(16. 상반기)
	보 수(11. 상반기)		보 수(16. 하반기)
	보 수(11. 하반기)		보 수(17. 상반기)


손상 현황 표

[illegible]


주) 손상의 폭과 길이는 m 이며, 단 균열의 폭은 mm 임

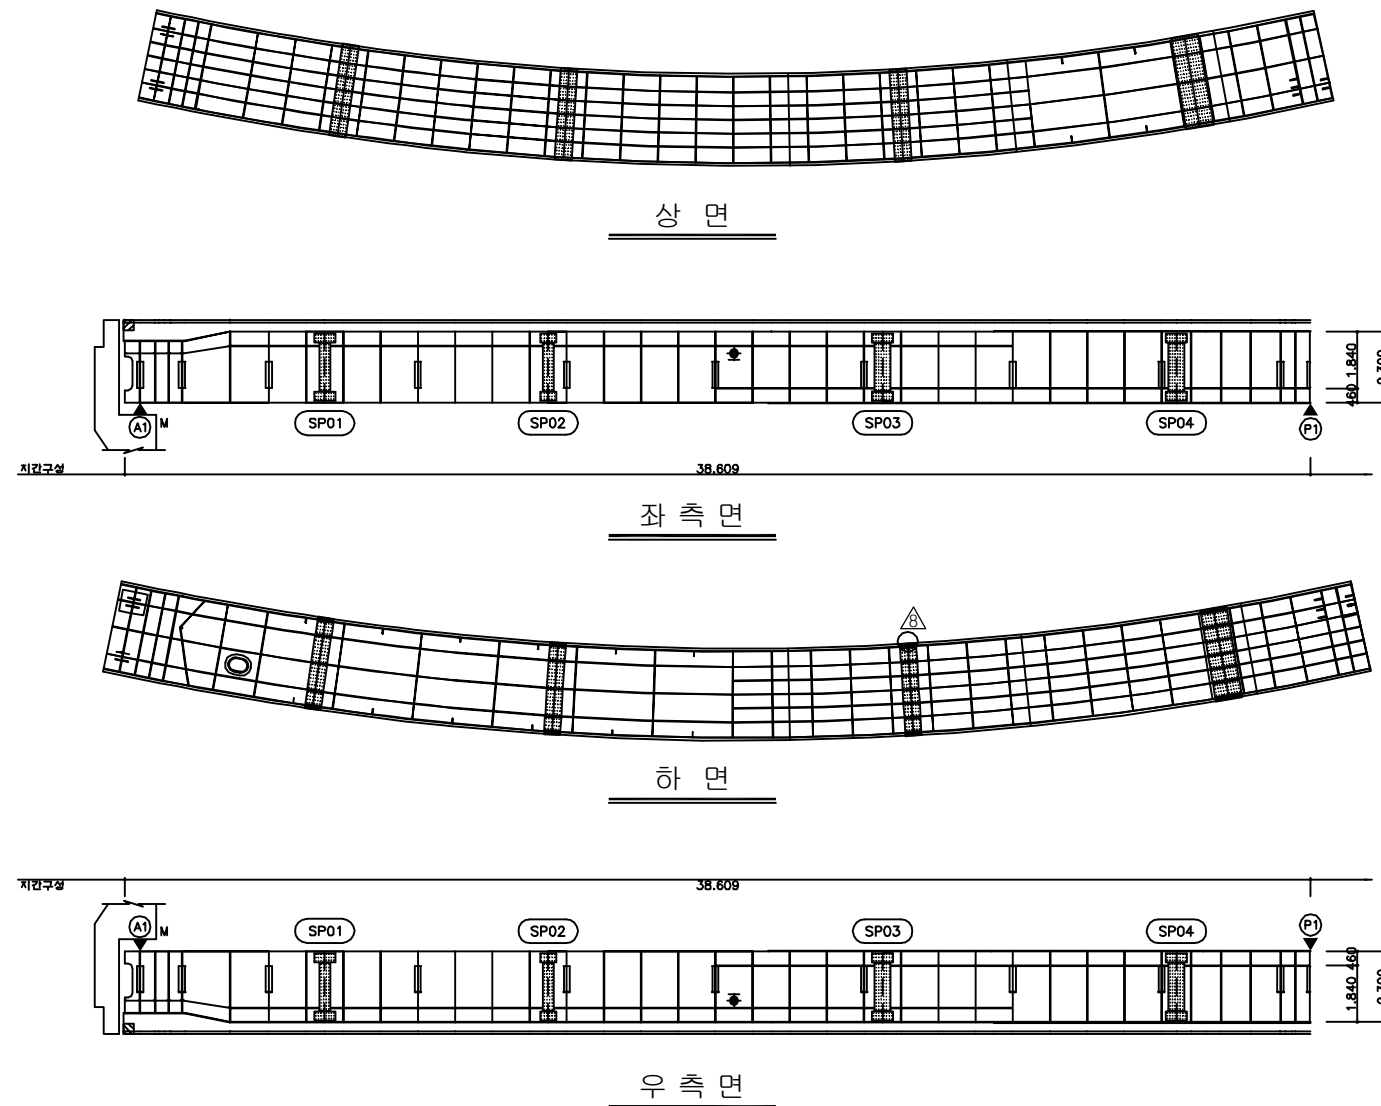

KEY PLAN

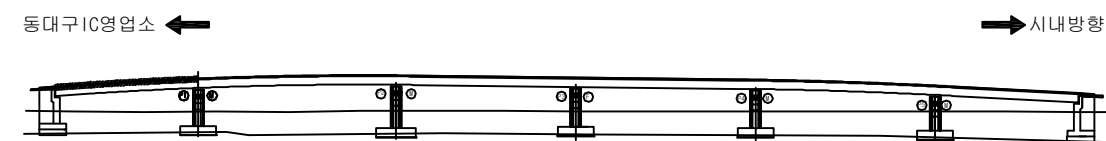

SECTION

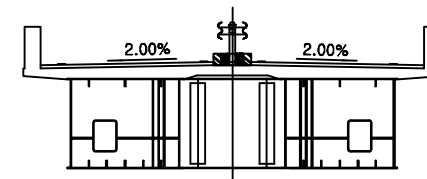


용역명	2017년 상반기 시설물 정기점검 용역
과업기간	2017. 03. 21 ~ 2017. 06. 30
발주처	 신대구부산고속도로주식회사
용역사	(주)위드이앤오
도면번호	25


ID: 동대구IC고가교-거더내부(G1) S2

보 수 이 령			
	기 존 규 칙		보 수(12. 상반기)
	신 규 규 칙		보 수(12. 하반기)
	보수부위재검열		보 수(13. 상반기)
	보 수(기보수)		보 수(13. 하반기)
	보 수(08. 하반기)		보 수(14. 상반기)
	보 수(09. 상반기)		보 수(14. 하반기)
	보 수(09. 하반기)		보 수(15. 상반기)
	보 수(10. 상반기)		보 수(15. 하반기)
	보 수(10. 하반기)		보 수(16. 상반기)
	보 수(11. 상반기)		보 수(16. 하반기)
	보 수(11. 하반기)		보 수(17. 상반기)


손상 현황 표

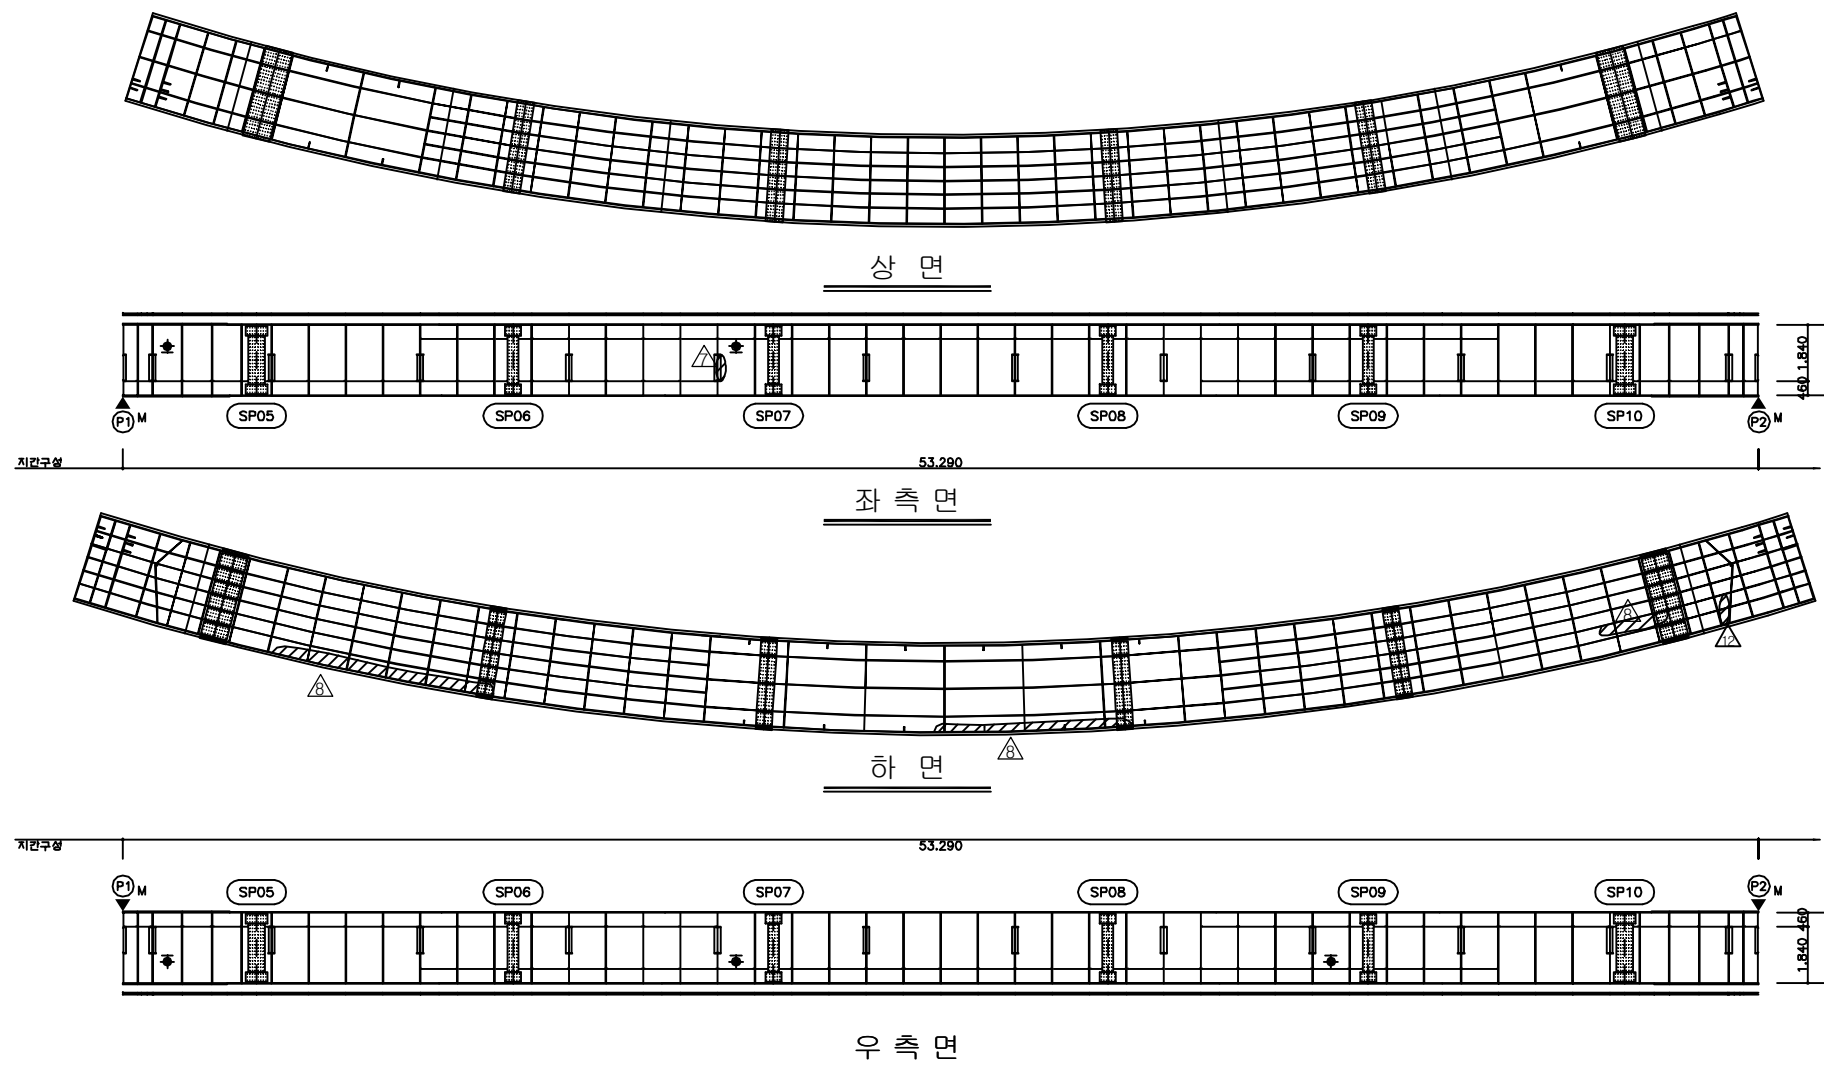[illegible]

KEY PLAN

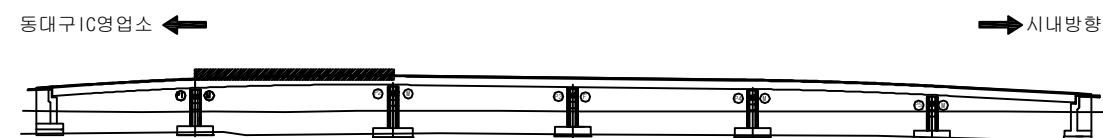

SECTION

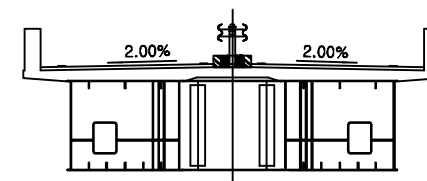


용역명	2017년 상반기 시설물 정기점검 용역
과업기간	2017. 03. 21 ~ 2017. 06. 30
발주처	 신대구부산고속도로주식회사
용역사	(주)위드이앤오
도면번호	26

ID: 동대구IC고가교-거더내부(G1) S3

보 수 이 력		
	기 존 규 역	보 수(12. 상반기)
	신 규 규 역	보 수(12. 하반기)
	보수부위재균열	보 수(13. 상반기)
	보 수(기보수)	보 수(13. 하반기)
	보 수(08. 하반기)	보 수(14. 상반기)
	보 수(09. 상반기)	보 수(14. 하반기)
	보 수(09. 하반기)	보 수(15. 상반기)
	보 수(10. 상반기)	보 수(15. 하반기)
	보 수(10. 하반기)	보 수(16. 상반기)
	보 수(11. 상반기)	보 수(16. 하반기)
	보 수(11. 하반기)	보 수(17. 상반기)

손상 현황 표

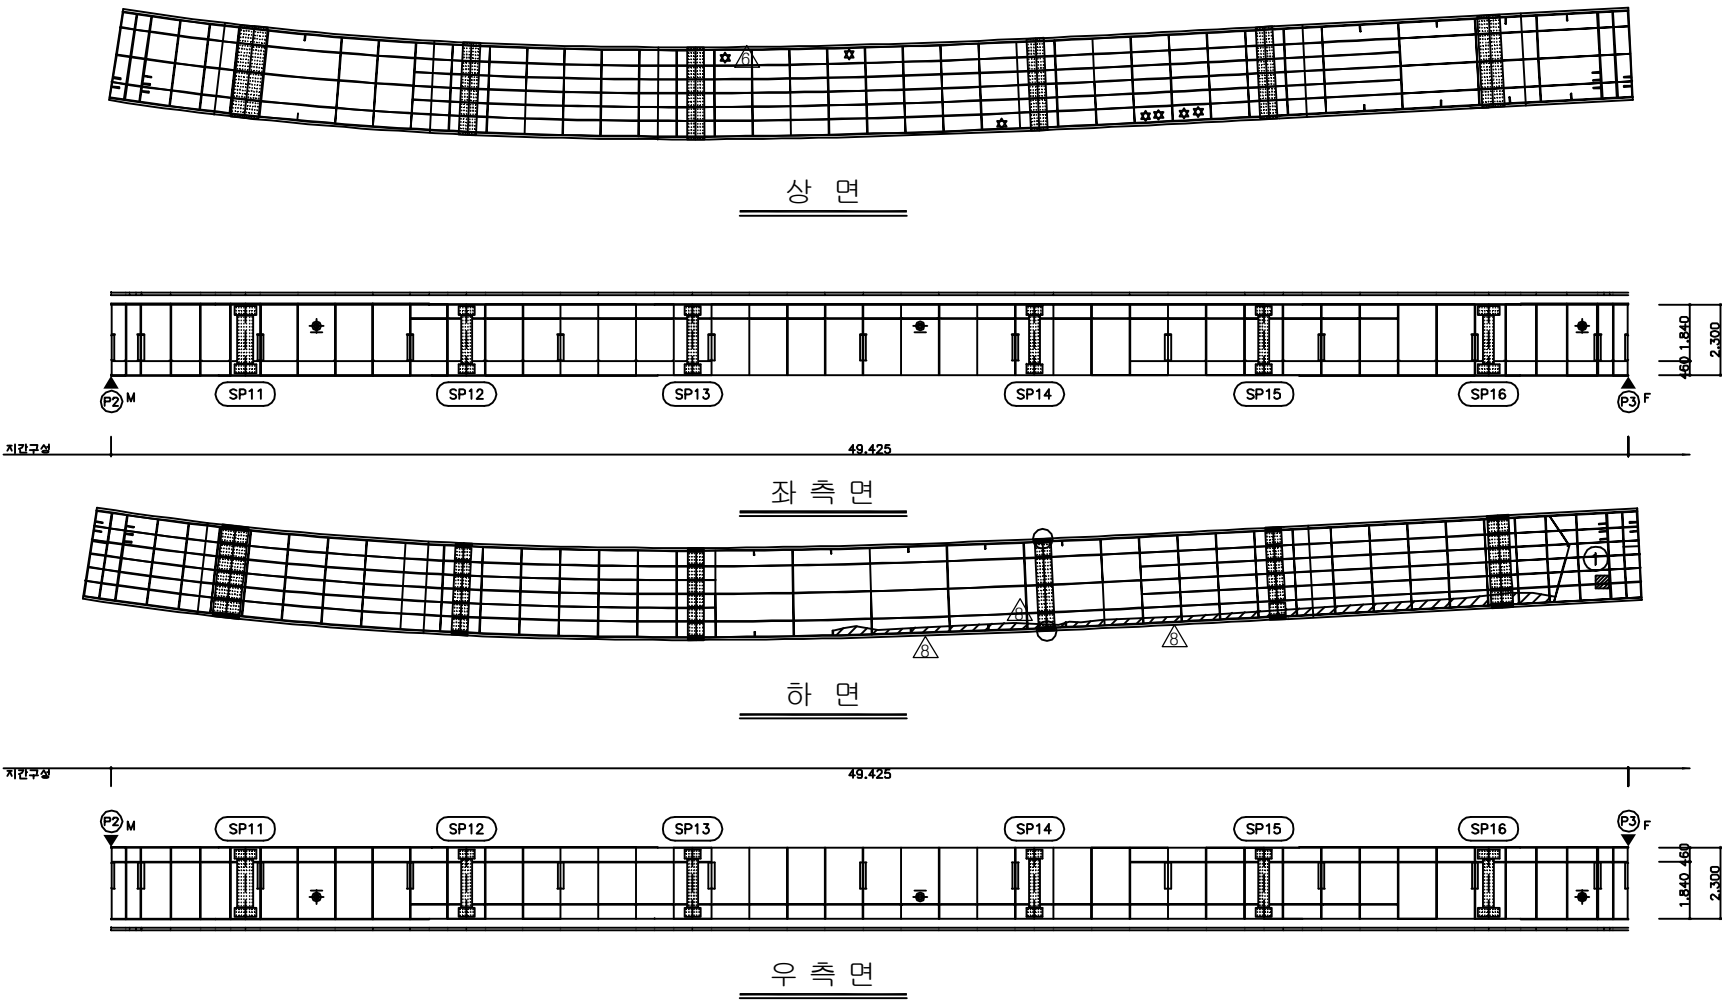[illegible]


KEY PLAN

동대구 IC영입소 ←

→ 시내방향

The key plan shows the bridge's longitudinal profile with a central hatched section representing the main span. It is supported by several piers. Arrows indicate traffic flow from the Dongdaegu IC on-ramp towards the city center.

SECTION

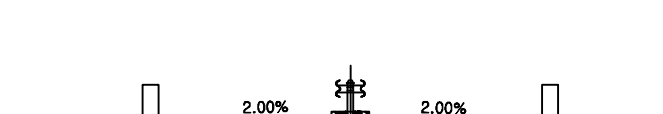


2.00%


2.00%

용역명	2017년 상반기 시설물 정기점검 용역
과업기간	2017. 03. 21 ~ 2017. 06. 30
발주처	 신대구부산고속도로주식회사
용역사	(주)위드이앤오
도면번호	27

 
ID:동대구IC고가교-거더내부(G1) S4

보 수 이 력			
	기 존 규 열		보 수(12. 상반기)
	신 규 규 열		보 수(12. 하반기)
	보수부위재균열		보 수(13. 상반기)
	보 수(기보수)		보 수(13. 하반기)
	보 수(08. 하반기)		보 수(14. 상반기)
	보 수(09. 상반기)		보 수(14. 하반기)
	보 수(09. 하반기)		보 수(15. 상반기)
	보 수(10. 상반기)		보 수(15. 하반기)
	보 수(10. 하반기)		보 수(16. 상반기)
	보 수(11. 상반기)		보 수(16. 하반기)
	보 수(11. 하반기)		보 수(17. 상반기)


손상 현황 표

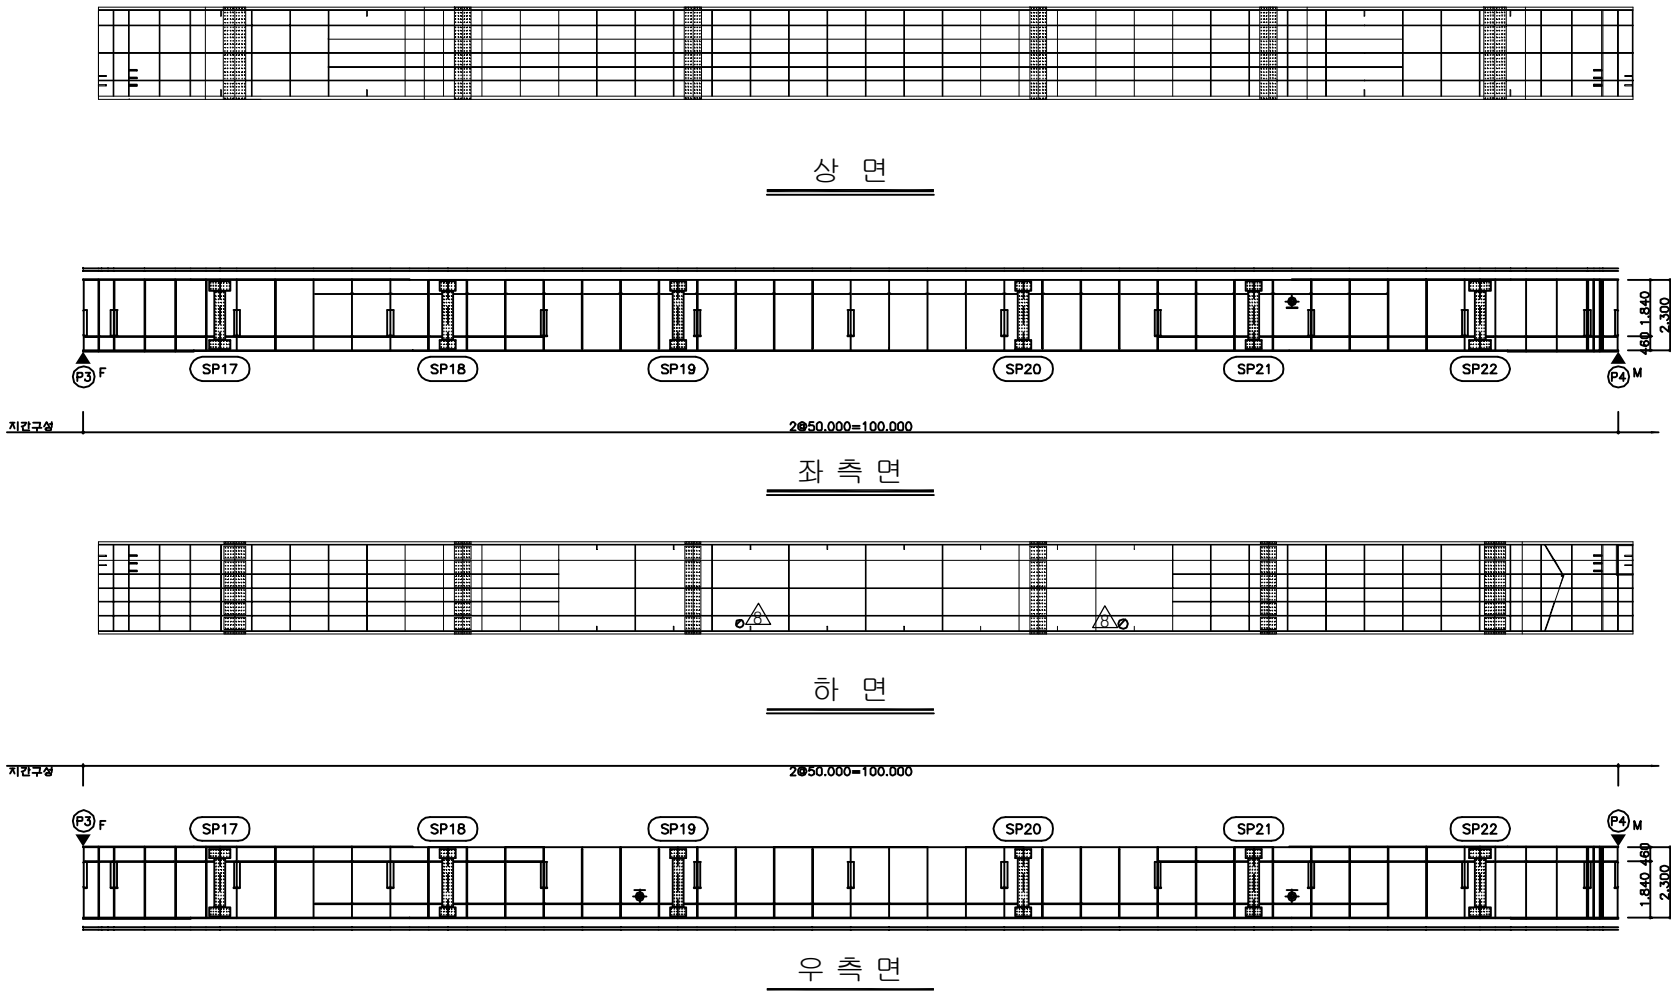[illegible]

KEY PLAN








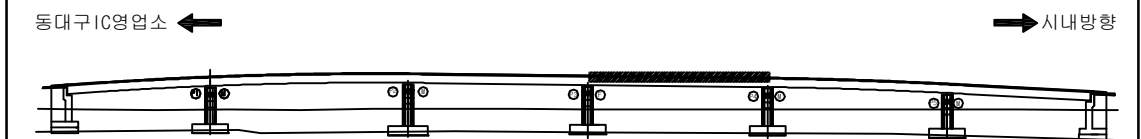


SECTION _____

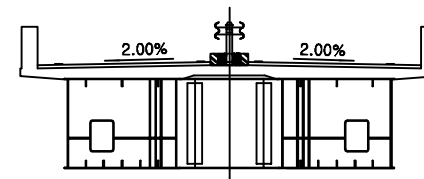


용역명	2017년 상반기 시설물 정기점검 용역
과업기간	2017. 03. 21 ~ 2017. 06. 30
발주처	 신대구부산고속도로주식회사
용역사	(주)위드이앤오
도면번호	28

        
ID:동대구IC고가교-거더내부(G1) S5

보 수 이 력			
	기 존 규 열		보 수(12. 상반기)
	신 규 규 열		보 수(12. 하반기)
	보수부위재균열		보 수(13. 상반기)
	보 수(기보수)		보 수(13. 하반기)
	보 수(08. 하반기)		보 수(14. 상반기)
	보 수(09. 상반기)		보 수(14. 하반기)
	보 수(09. 하반기)		보 수(15. 상반기)
	보 수(10. 상반기)		보 수(15. 하반기)
	보 수(10. 하반기)		보 수(16. 상반기)
	보 수(11. 상반기)		보 수(16. 하반기)
	보 수(11. 하반기)		보 수(17. 상반기)


손상 현황 표

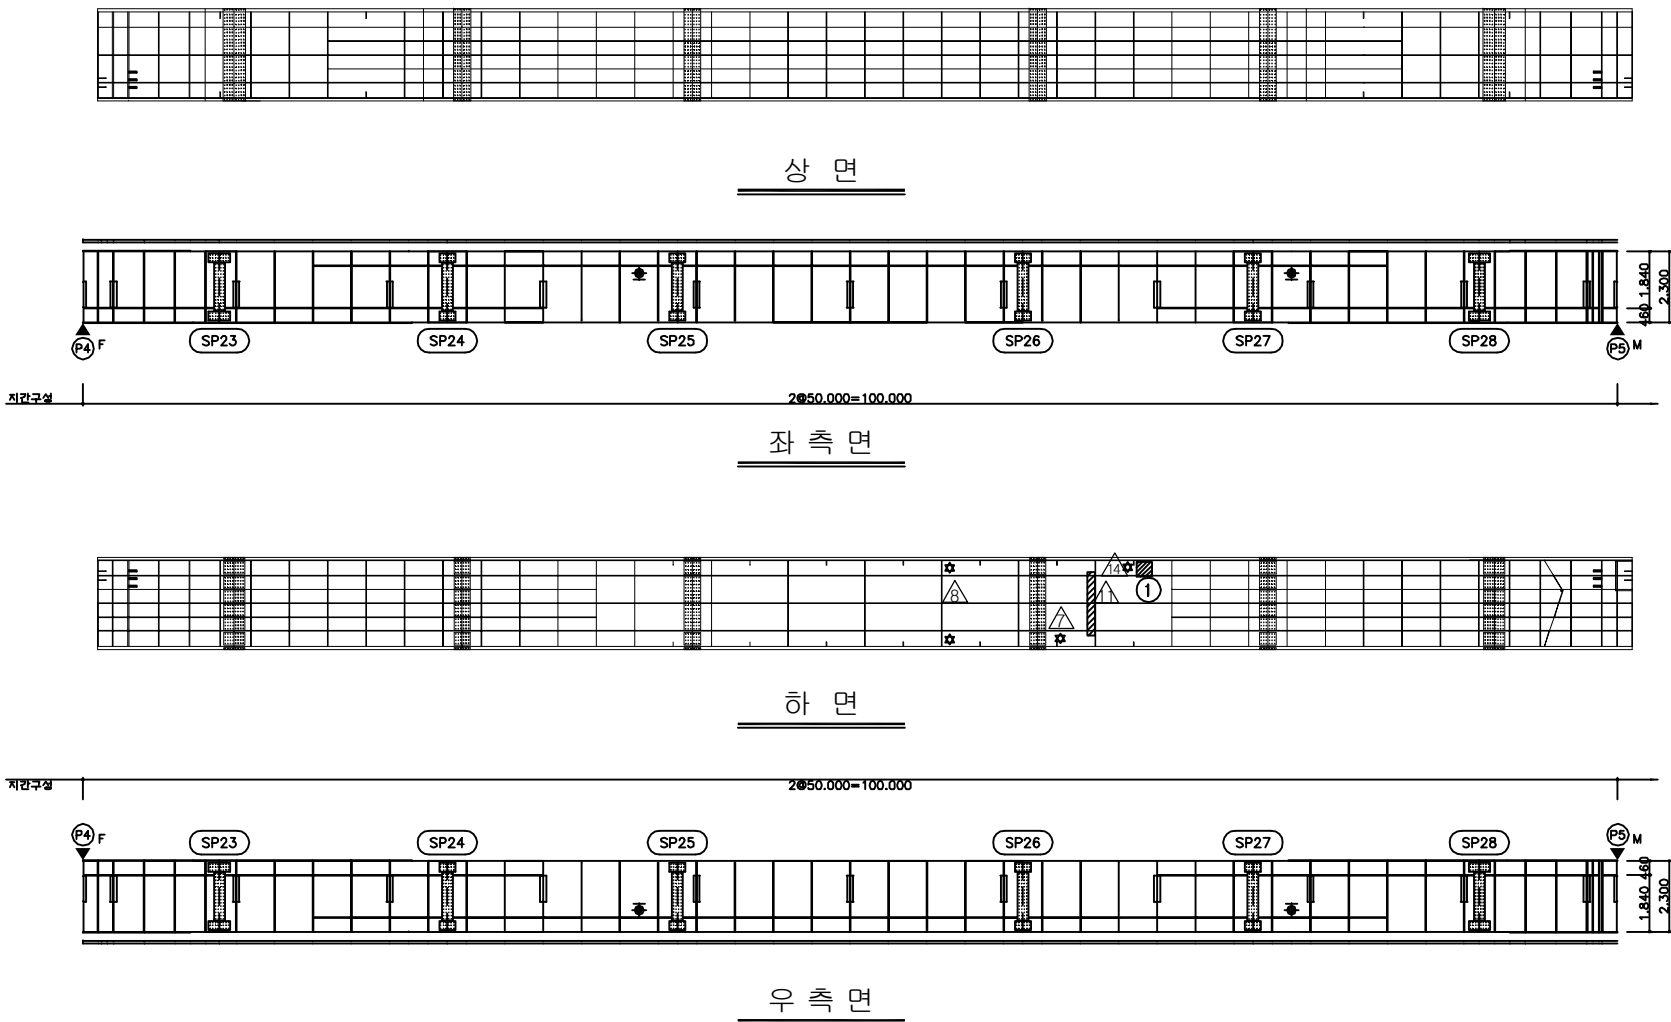[illegible]

KEY PLAN

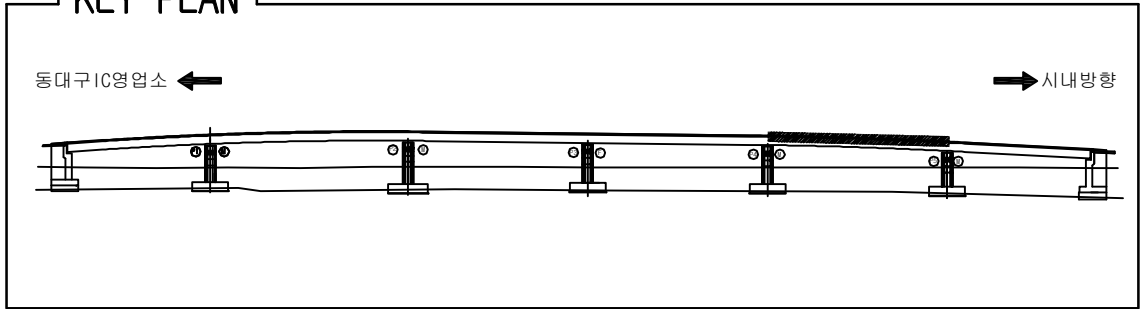

SECTION

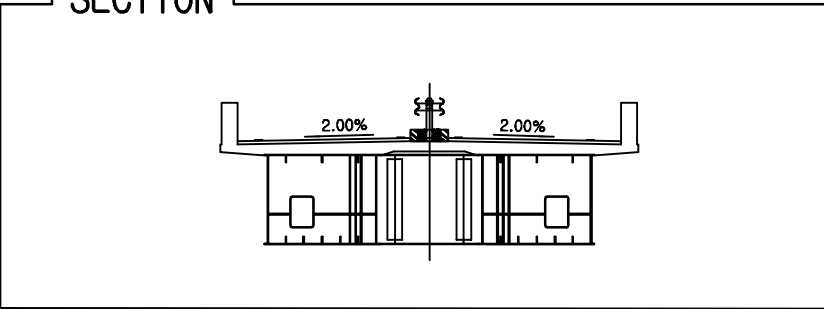

용역명	2017년 상반기 시설물 정기점검 용역
과업기간	2017. 03. 21 ~ 2017. 06. 30
발주처	 신대구부산고속도로주식회사
용역사	(주)위드이앤오
도면번호	29


ID: 동대구 IC고가교-거더내부(G1) S6

보 수 이 력			


손상 현황 표

[illegible]


주) 손상의 폭과 길이는 m 이며, 단 균열의 폭은 mm 임

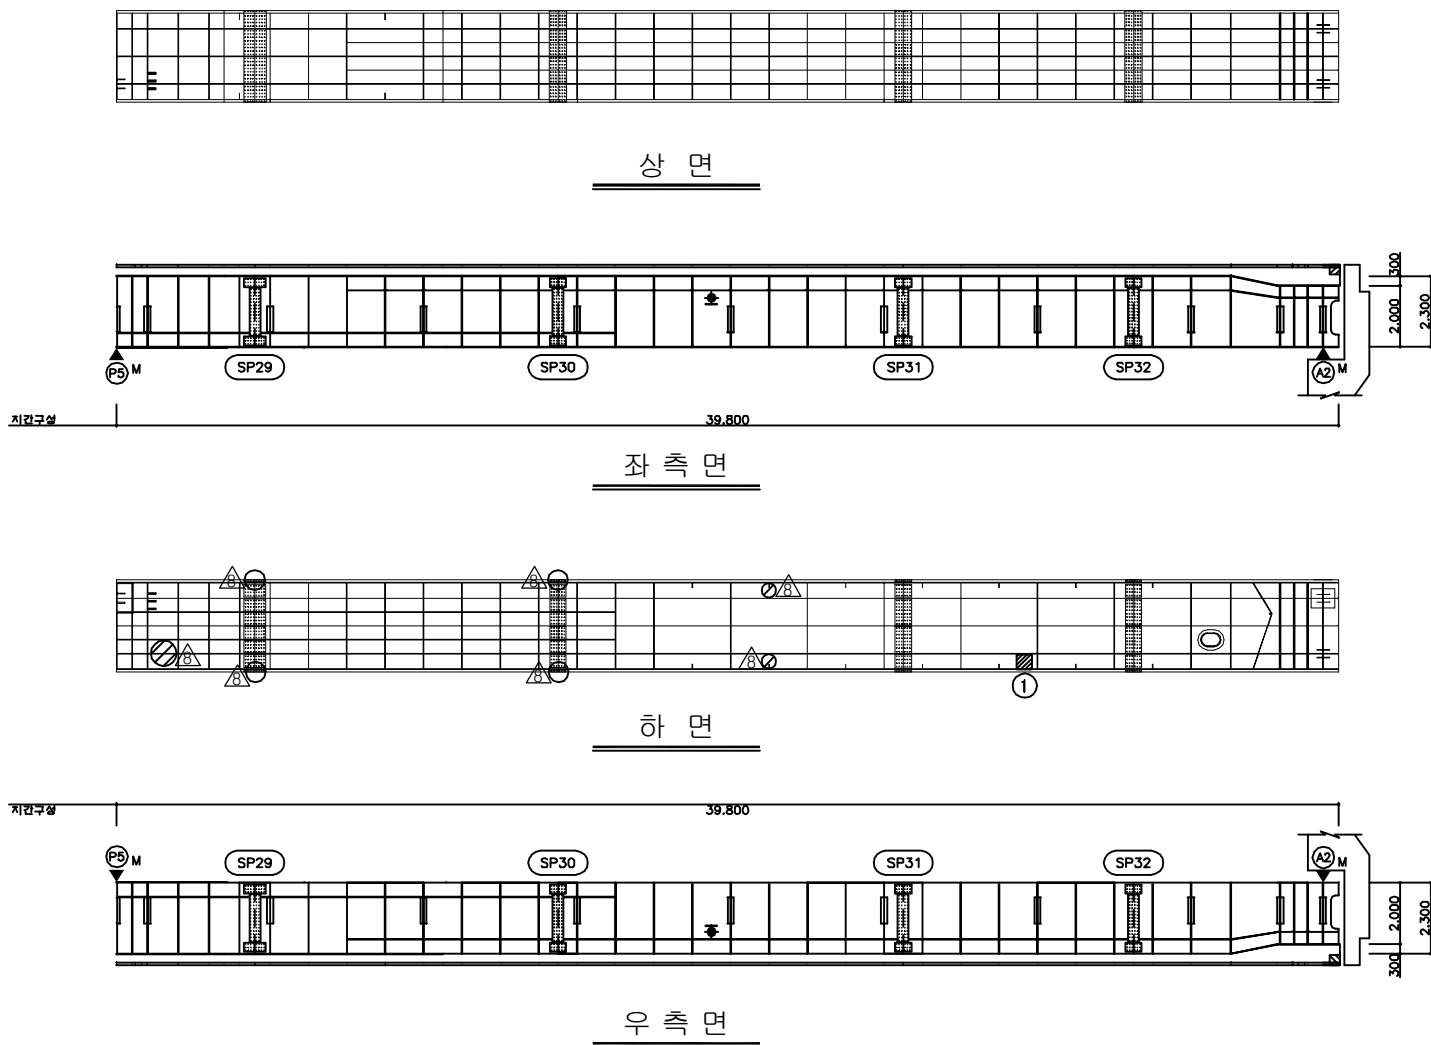

KEY PLAN

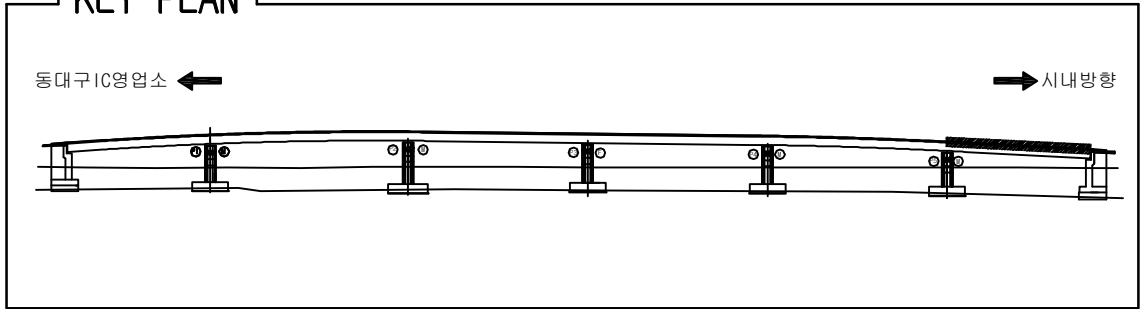

SECTION

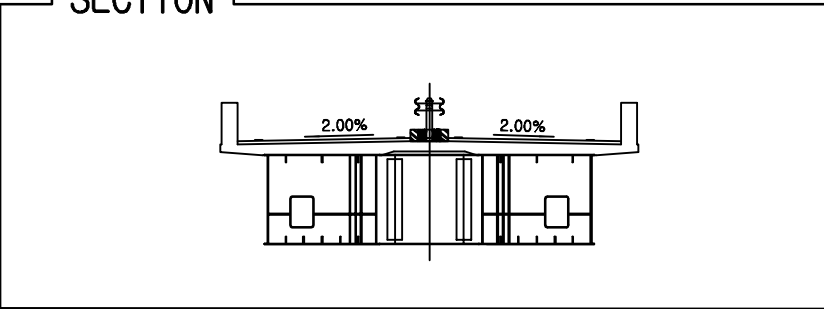

용역명	2017년 상반기 시설물 정기점검 용역
과업기간	2017. 03. 21 ~ 2017. 06. 30
발주처	 신대구부산고속도로주식회사
용역사	(주)위드이앤오
도면번호	30


ID:동대구IC고가교-거더내부(G2) S1

보 수 이 력			
	기 존 규 열		보 수(12. 상반기)
	신 규 규 열		보 수(12. 하반기)
	보수부위재균열		보 수(13. 상반기)
	보 수(기보수)		보 수(13. 하반기)
	보 수(08. 하반기)		보 수(14. 상반기)
	보 수(09. 상반기)		보 수(14. 하반기)
	보 수(09. 하반기)		보 수(15. 상반기)
	보 수(10. 상반기)		보 수(15. 하반기)
	보 수(10. 하반기)		보 수(16. 상반기)
	보 수(11. 상반기)		보 수(16. 하반기)
	보 수(11. 하반기)		보 수(17. 상반기)


순상 현황 표

[illegible]


주) 손상의 폭과 길이는 m 이며, 단 균열의 폭은 mm 임

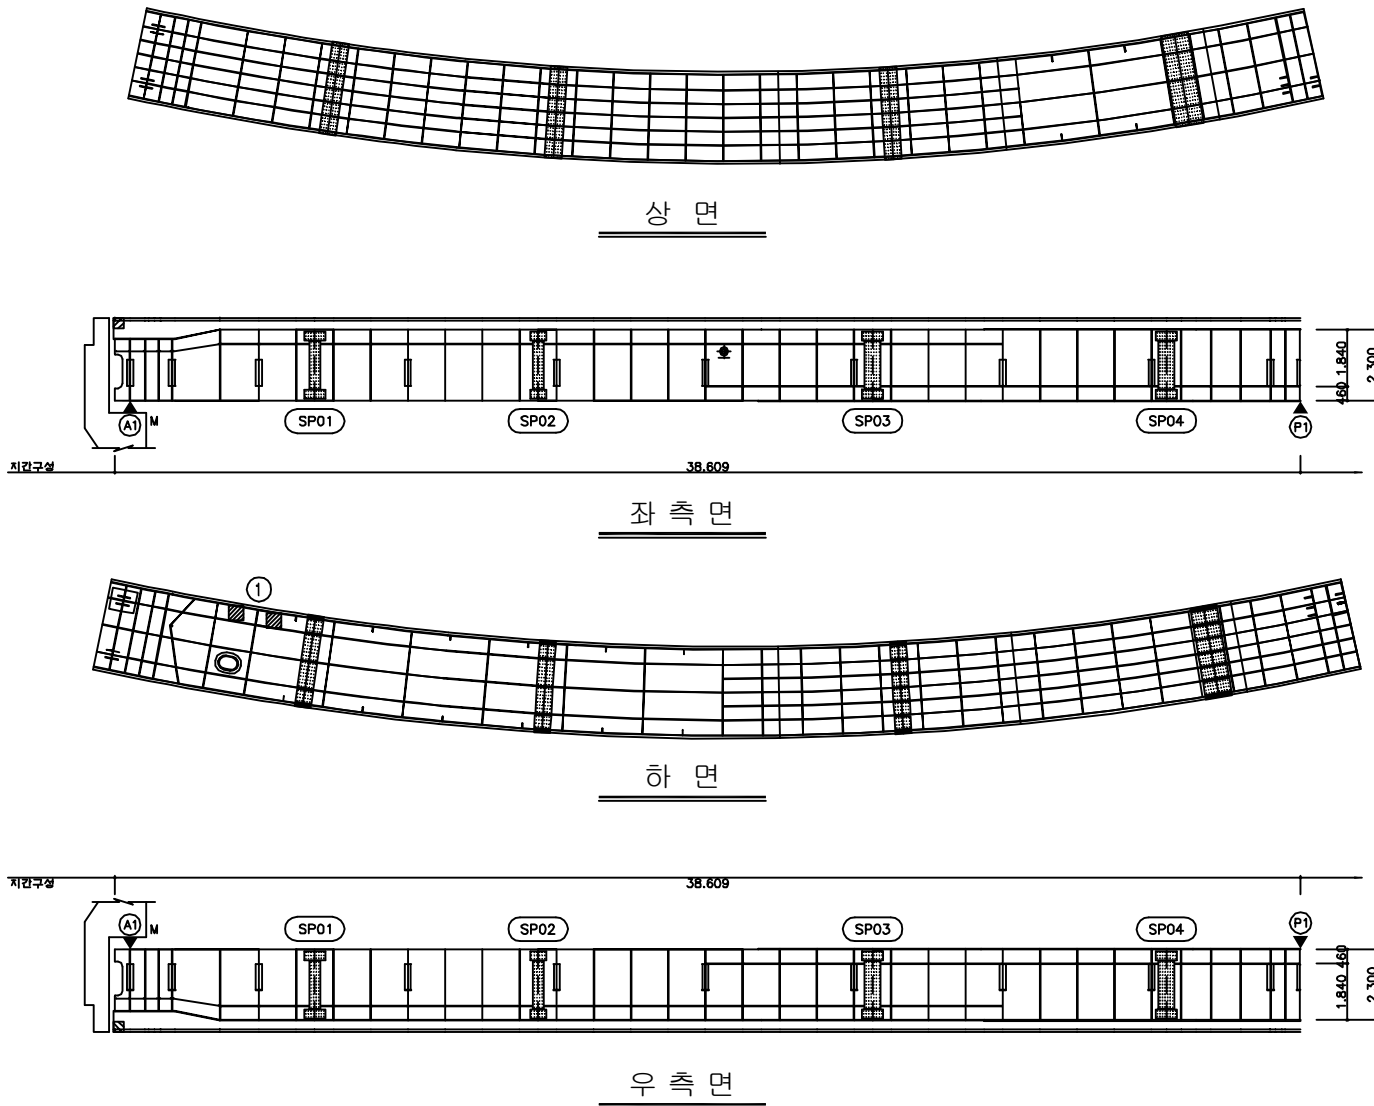

KEY PLAN

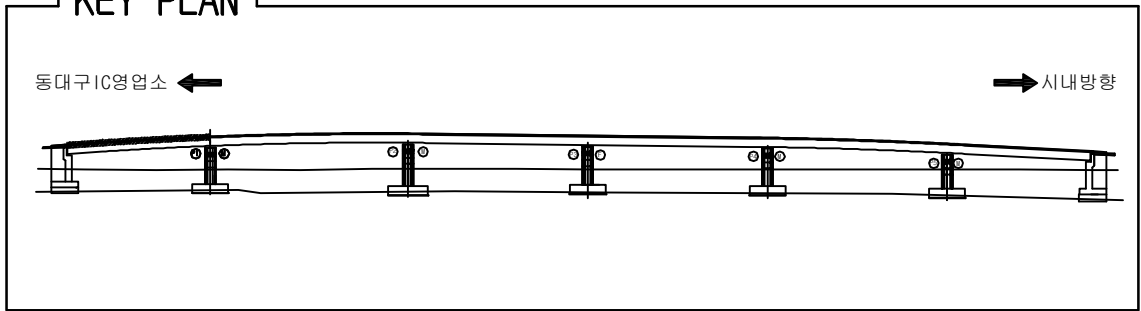


SECTION _____

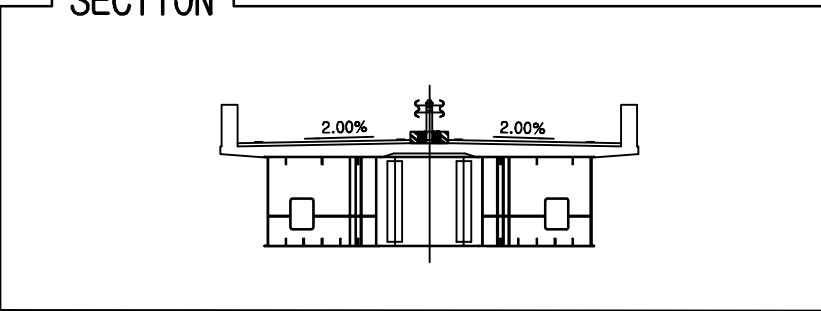


용역명	2017년 상반기 시설물 정기점검 용역
과업기간	2017. 03. 21 ~ 2017. 06. 30
발주처	 신대구부산고속도로주식회사
용역사	(주)위드이앤오
도면번호	31

 
ID: 동대구 IC고가교-거더내부(G2) S2

보 수 이 력			
	기 존 규 열		보 수(12. 상반기)
	신 규 규 열		보 수(12. 하반기)
	보수부위재균열		보 수(13. 상반기)
	보 수(기보수)		보 수(13. 하반기)
	보 수(08. 하반기)		보 수(14. 상반기)
	보 수(09. 상반기)		보 수(14. 하반기)
	보 수(09. 하반기)		보 수(15. 상반기)
	보 수(10. 상반기)		보 수(15. 하반기)
	보 수(10. 하반기)		보 수(16. 상반기)
	보 수(11. 상반기)		보 수(16. 하반기)
	보 수(11. 하반기)		보 수(17. 상반기)


순상 현황 표

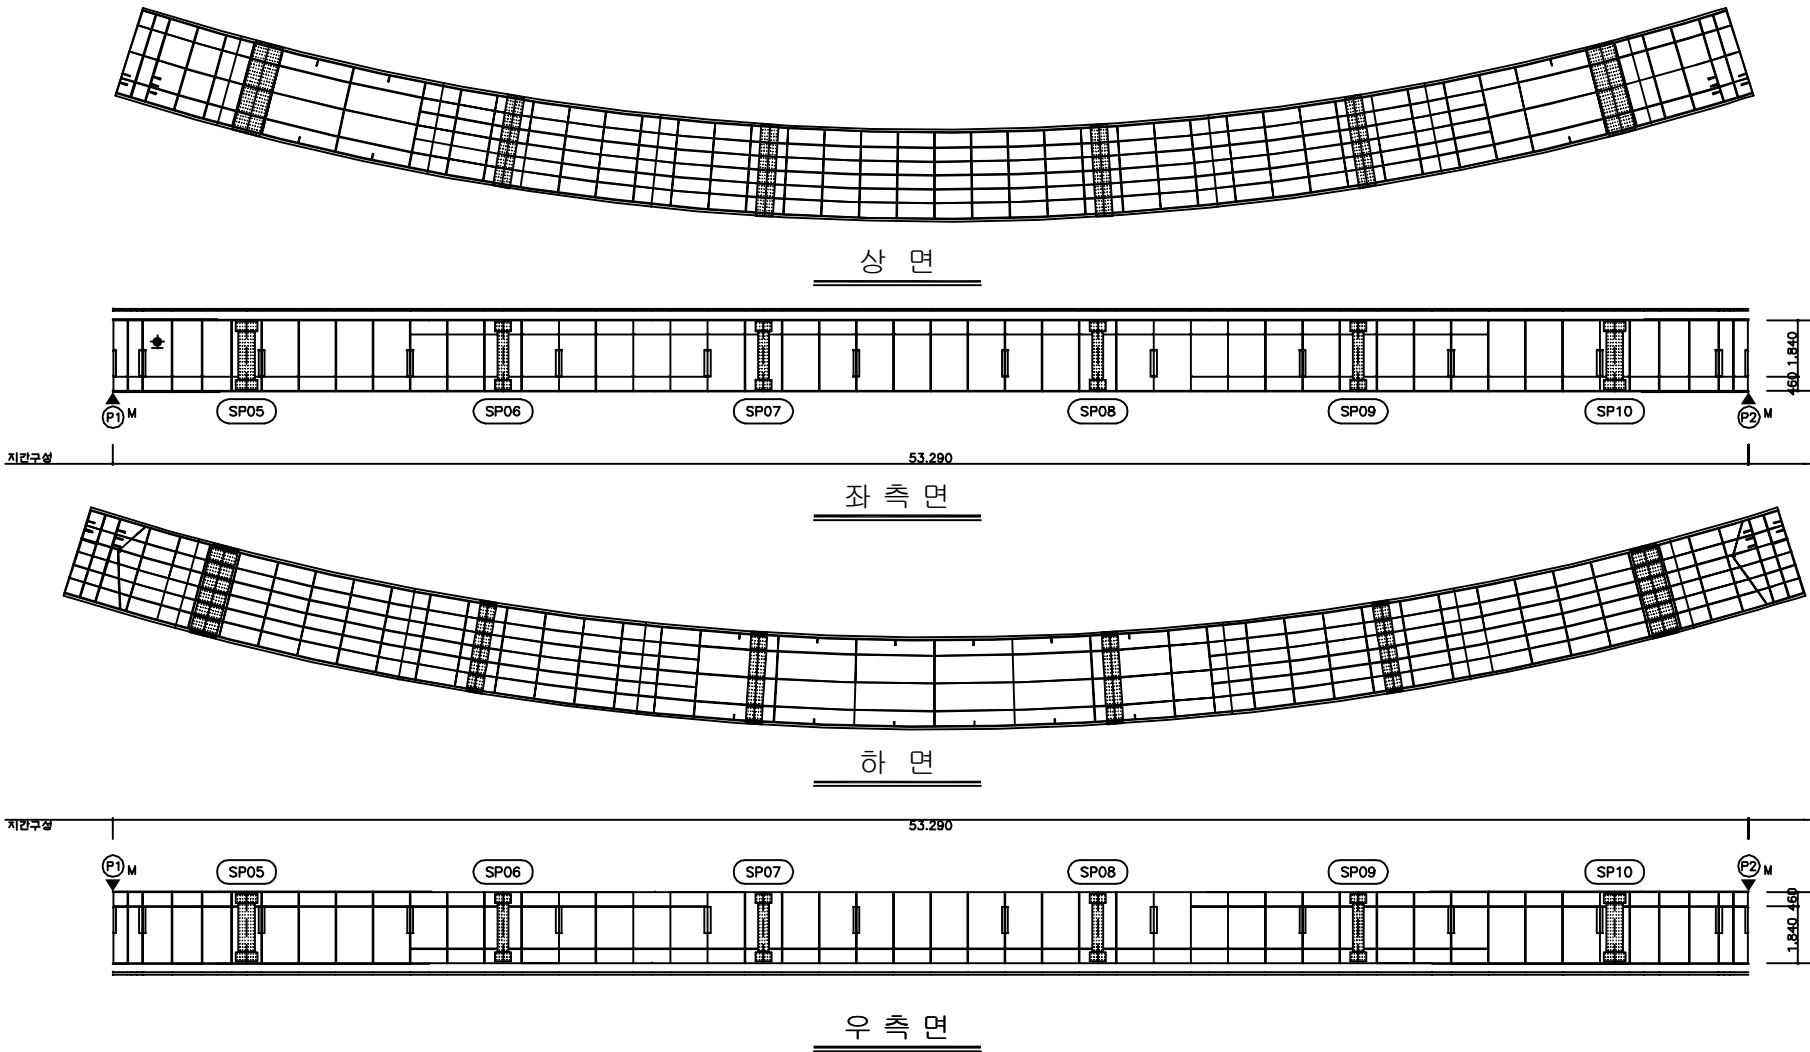[illegible]

KEY PLAN

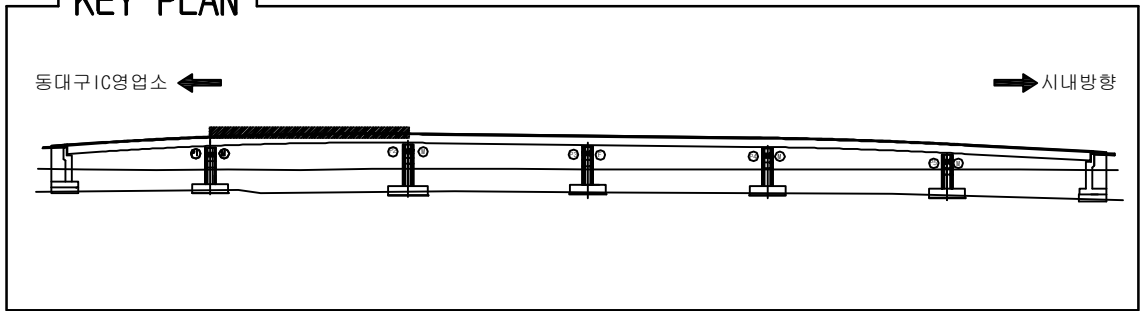


SECTION _____

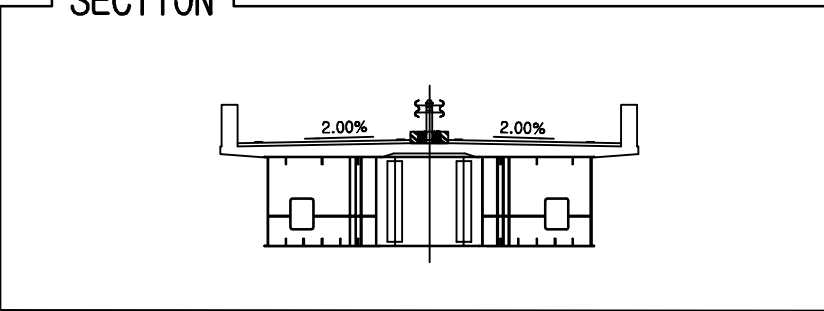


용역명	2017년 상반기 시설물 정기점검 용역
과업기간	2017. 03. 21 ~ 2017. 06. 30
발주처	 신대구부산고속도로주식회사
용역사	(주)위드이앤오
도면번호	32

 
ID: 동대구IC고가교-거더내부(G2) S3

보 수 이 력			
	기 존 규 열		보 수(12. 상반기)
	신 구 규 열		보 수(12. 하반기)
	보수부위재균열		보 수(13. 상반기)
	보 수(기보수)		보 수(13. 하반기)
	보 수(08. 하반기)		보 수(14. 상반기)
	보 수(09. 상반기)		보 수(14. 하반기)
	보 수(09. 하반기)		보 수(15. 상반기)
	보 수(10. 상반기)		보 수(15. 하반기)
	보 수(10. 하반기)		보 수(16. 상반기)
	보 수(11. 상반기)		보 수(16. 하반기)
	보 수(11. 하반기)		보 수(17. 상반기)


손상 현황 표

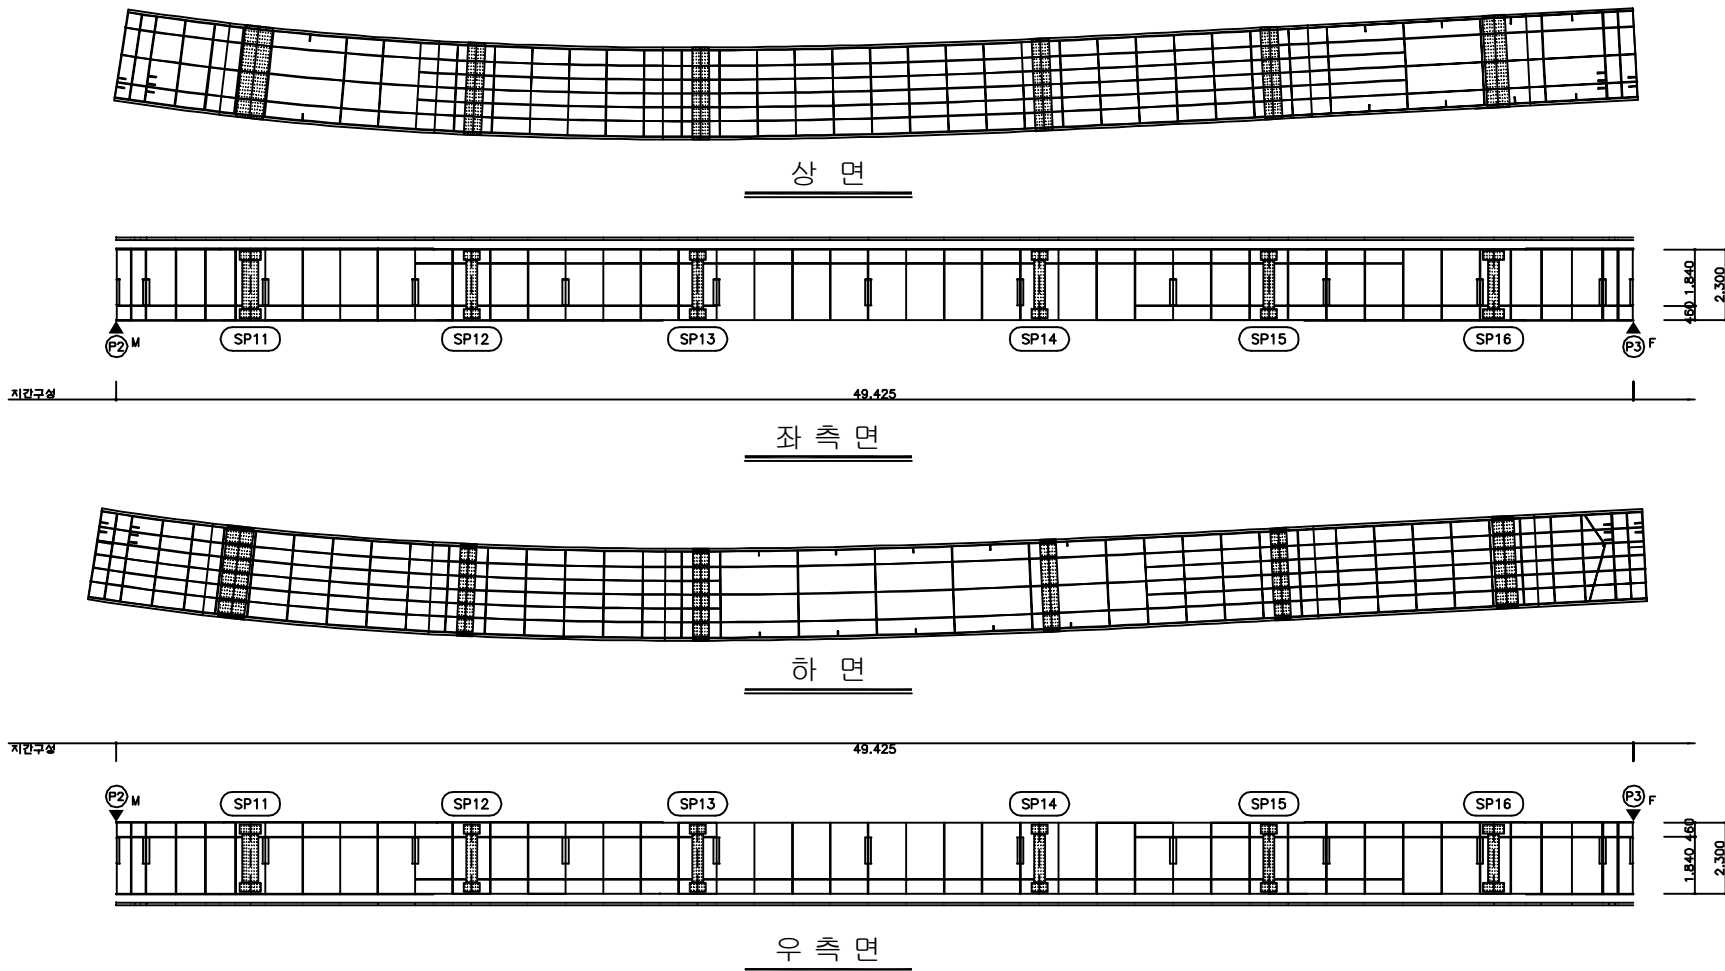[illegible]

KEY PLAN

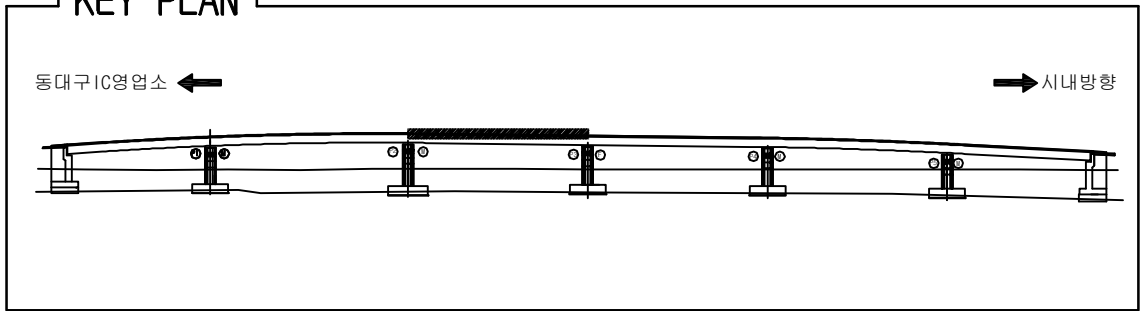


SECTION _____

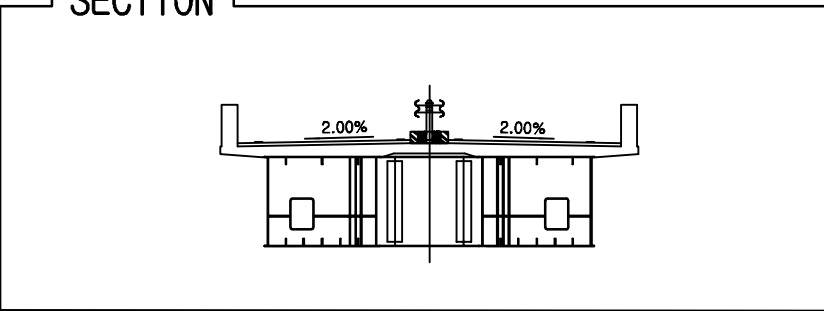


용역명	2017년 상반기 시설물 정기점검 용역
과업기간	2017. 03. 21 ~ 2017. 06. 30
발주처	 신대구부산고속도로주식회사
용역사	(주)위드이앤오
도면번호	33

 
ID: 동대구 IC고가교-거더내부(G2) S4

보 수 이 력			
	기 존 규 열		보 수(12. 상반기)
	신 구 규 열		보 수(12. 하반기)
	보수부위재균열		보 수(13. 상반기)
	보 수(기보수)		보 수(13. 하반기)
	보 수(08. 하반기)		보 수(14. 상반기)
	보 수(09. 상반기)		보 수(14. 하반기)
	보 수(09. 하반기)		보 수(15. 상반기)
	보 수(10. 상반기)		보 수(15. 하반기)
	보 수(10. 하반기)		보 수(16. 상반기)
	보 수(11. 상반기)		보 수(16. 하반기)
	보 수(11. 하반기)		보 수(17. 상반기)


손상 현황 표

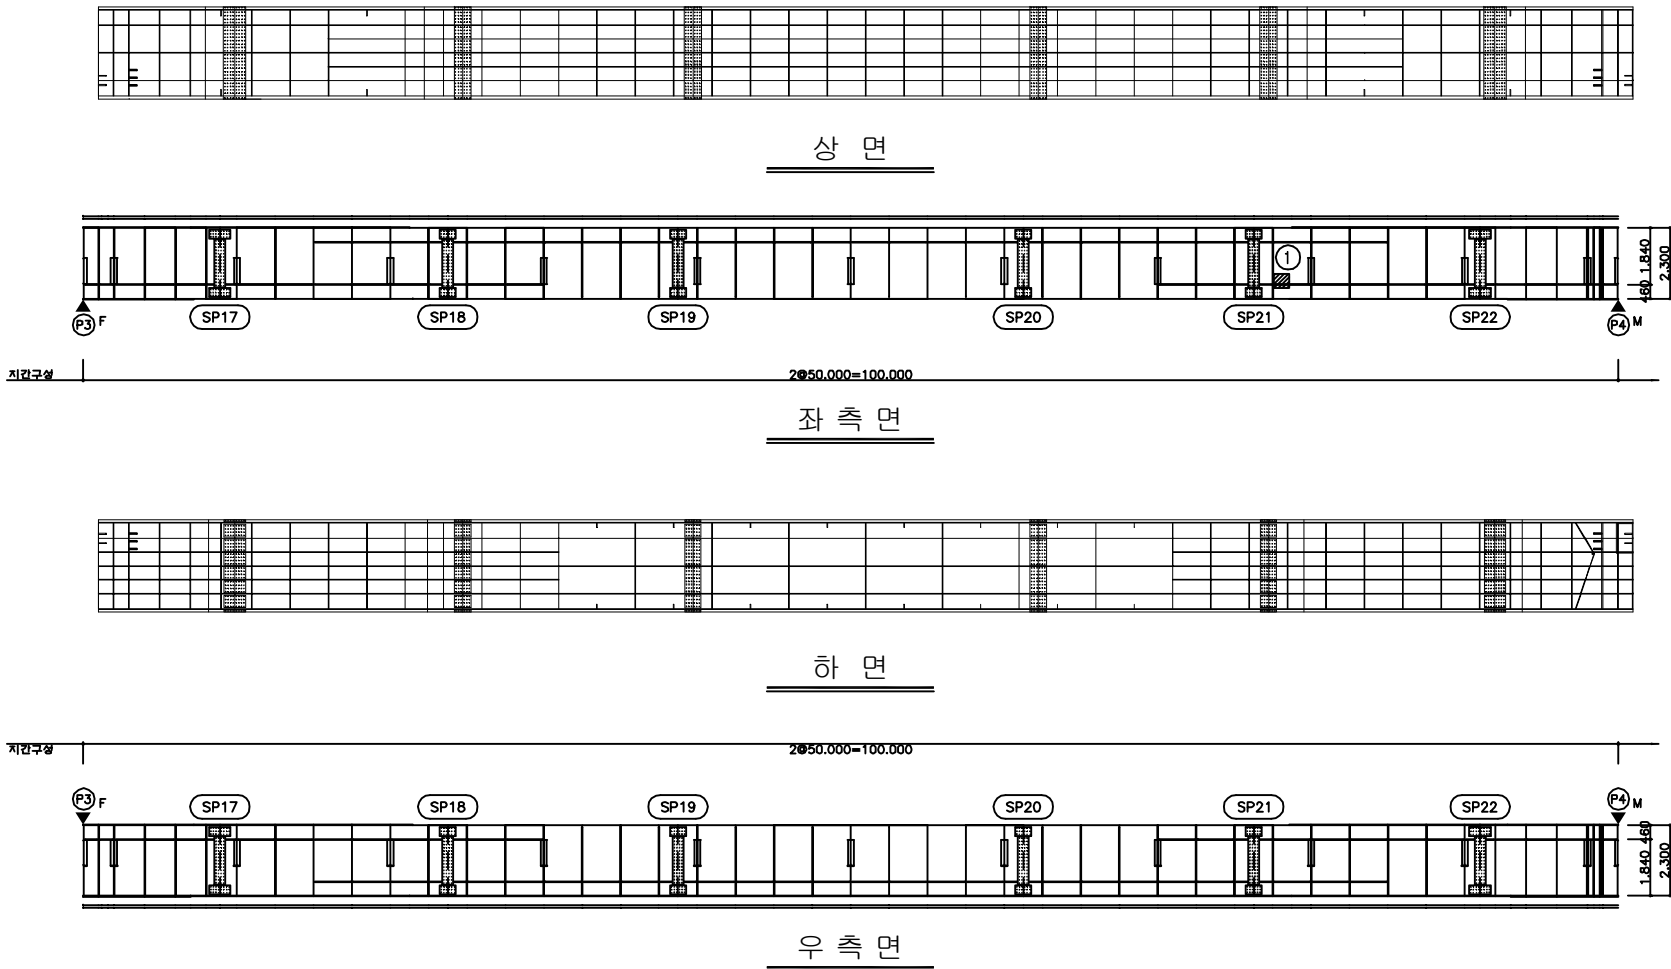[illegible]

KEY PLAN

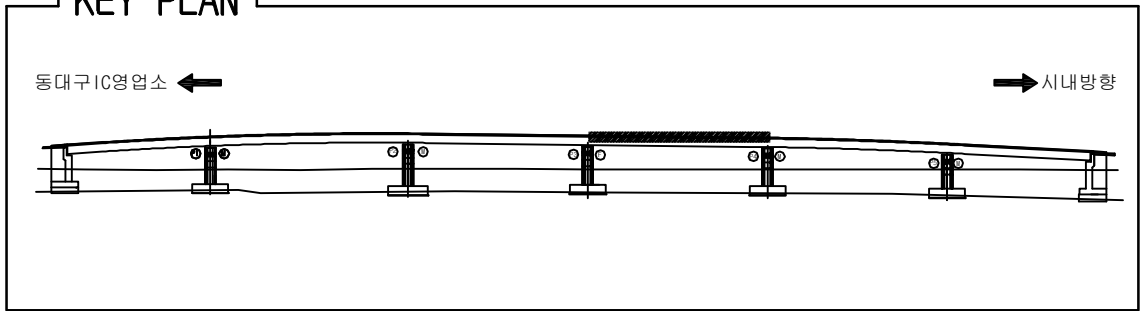

SECTION _____

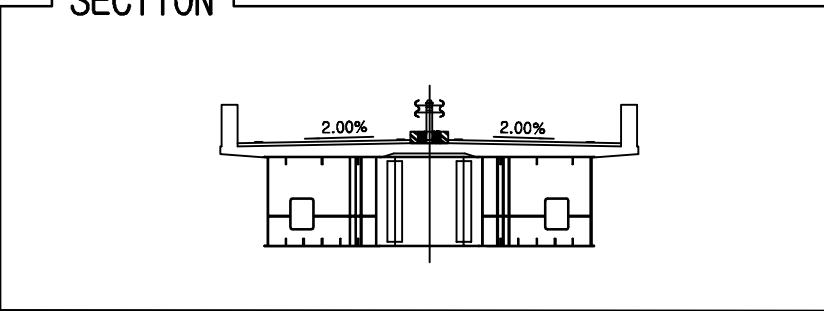


용역명	2017년 상반기 시설물 정기점검 용역
과업기간	2017. 03. 21 ~ 2017. 06. 30
발주처	 신대구부산고속도로주식회사
용역사	(주)위드이앤오
도면번호	34

ID: 동대구 IC고가교-거더내부(G2) S5

보 수 이 력			
	기 존 규 열		보 수(12. 상반기)
	신 구 규 열		보 수(12. 하반기)
	보수부위재균열		보 수(13. 상반기)
	보 수(기보수)		보 수(13. 하반기)
	보 수(08. 하반기)		보 수(14. 상반기)
	보 수(09. 상반기)		보 수(14. 하반기)
	보 수(09. 하반기)		보 수(15. 상반기)
	보 수(10. 상반기)		보 수(15. 하반기)
	보 수(10. 하반기)		보 수(16. 상반기)
	보 수(11. 상반기)		보 수(16. 하반기)
	보 수(11. 하반기)		보 수(17. 상반기)

손상 현황 표

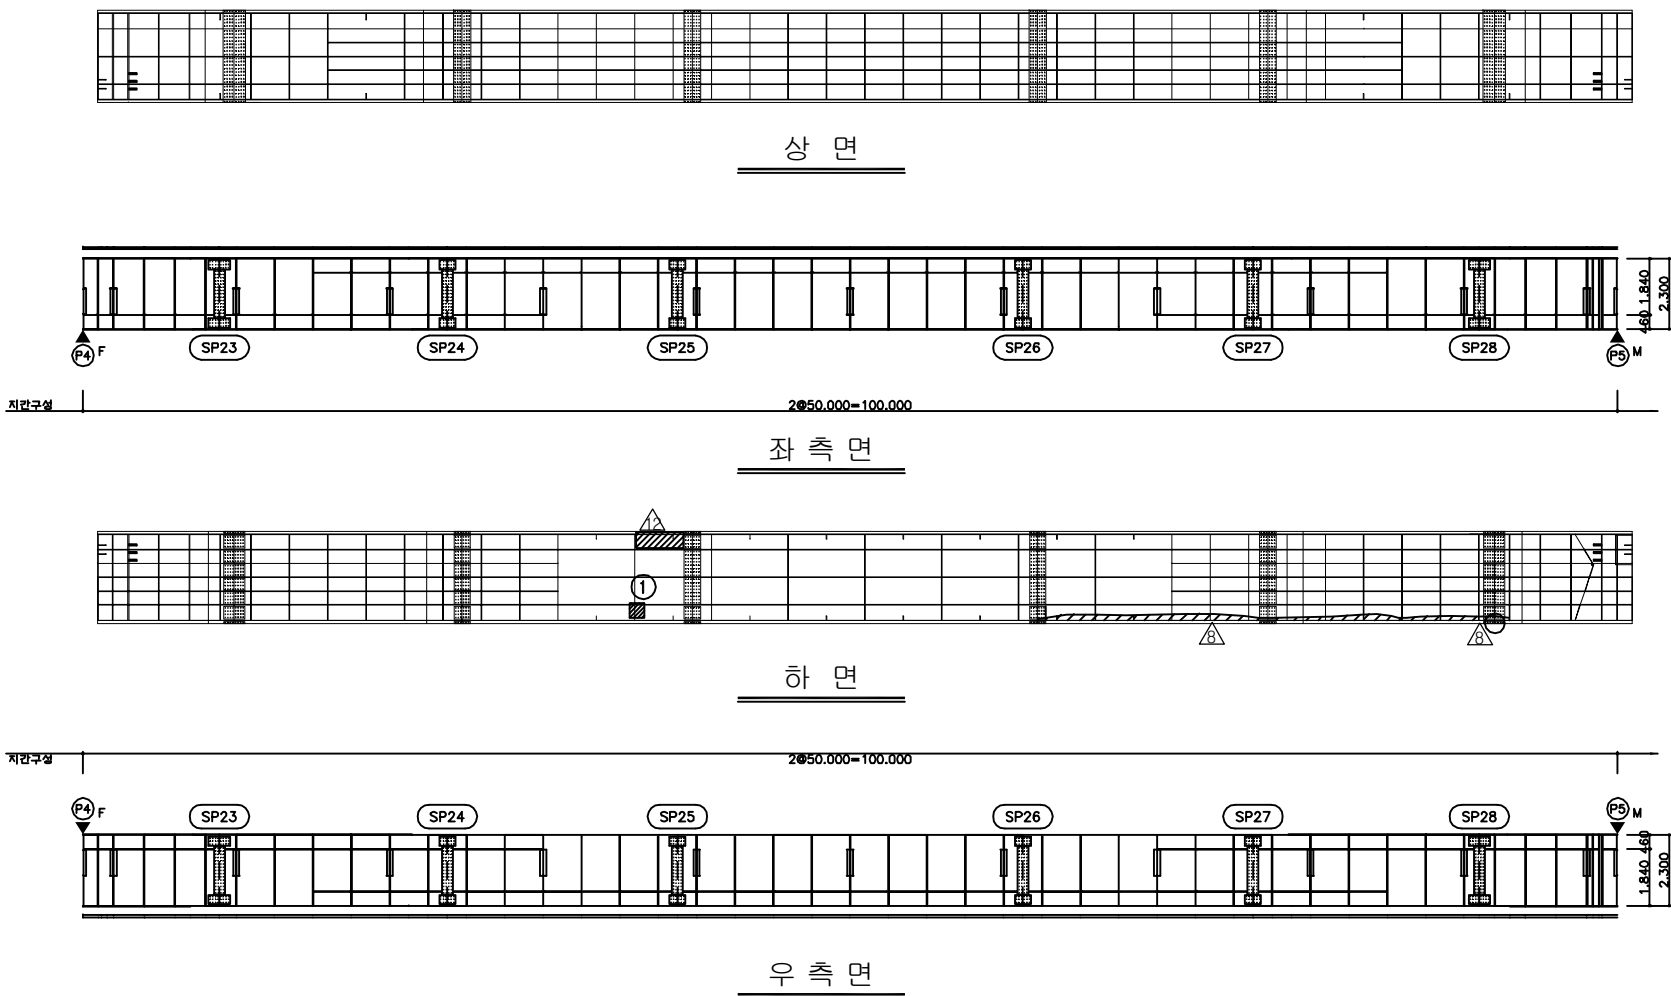[illegible]

KEY PLAN

동대구 IC영입소 ←

→ 시내방향

SECTION


A technical cross-section diagram of a bridge deck. The diagram shows a central vertical axis with a centerline symbol. On either side of the axis, the deck surface slopes downwards at a rate of 2.00%, indicated by dimension lines and the text '2.00%'. The deck is supported by a series of vertical piers or columns. The overall structure is symmetrical about the central axis.

용역명	2017년 상반기 시설물 정기점검 용역
과업기간	2017. 03. 21 ~ 2017. 06. 30
발주처	 신대구부산고속도로주식회사
용역사	(주)위드이앤오
도면번호	35

ID:동대구IC고가교-거더내부(G2) S6

보 수 이 력			
	기 존 규 열		보 수(12. 상반기)
	신 규 규 열		보 수(12. 하반기)
	보수부위재균열		보 수(13. 상반기)
	보 수(기보수)		보 수(13. 하반기)
	보 수(08. 하반기)		보 수(14. 상반기)
	보 수(09. 상반기)		보 수(14. 하반기)
	보 수(09. 하반기)		보 수(15. 상반기)
	보 수(10. 상반기)		보 수(15. 하반기)
	보 수(10. 하반기)		보 수(16. 상반기)
	보 수(11. 상반기)		보 수(16. 하반기)
	보 수(11. 하반기)		보 수(17. 상반기)

순 상 회 황 표

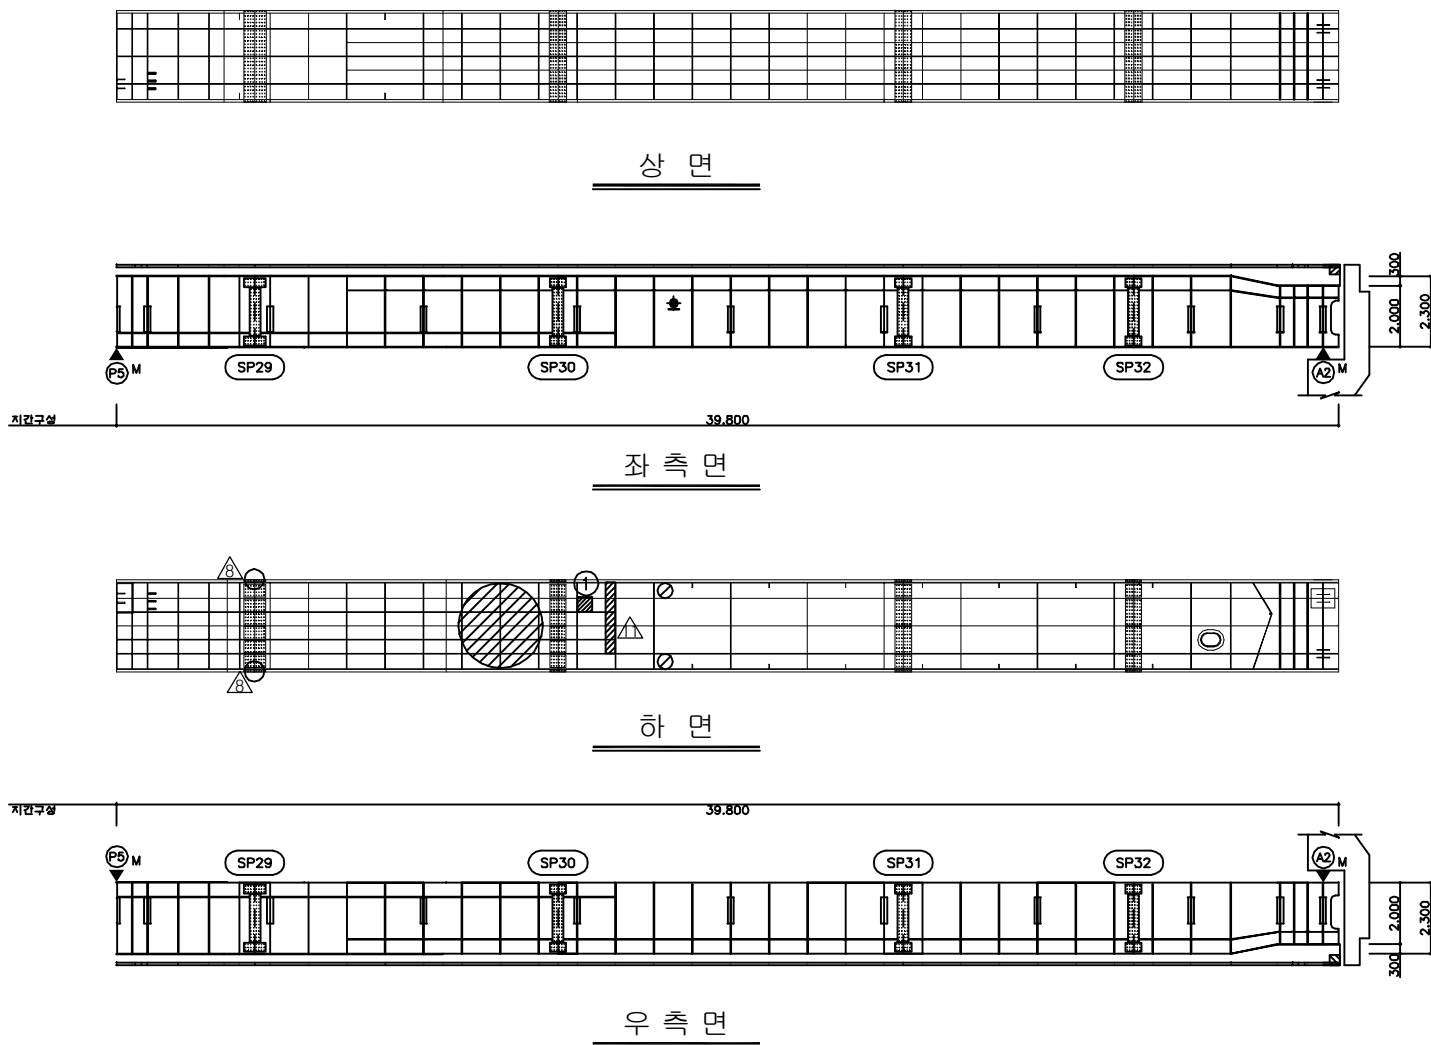[illegible]

KEY PLAN

동대구 IC영입소 ←

→ 시내방향

SECTION


용역명	2017년 상반기 시설물 정기점검 용역
과업기간	2017. 03. 21 ~ 2017. 06. 30
발주처	 신대구부산고속도로주식회사
용역사	(주)위드이앤오
도면번호	36


ID:동대구IC고가교-교대 A1

보 수 이 력			
	기 존 규 율		보 수(12. 상반기)
	신 규 규 율		보 수(12. 하반기)
	보 수부위재균열		보 수(13. 상반기)
	보 수(기보수)		보 수(13. 하반기)
	보 수(08. 하반기)		보 수(14. 상반기)
	보 수(09. 상반기)		보 수(14. 하반기)
	보 수(09. 하반기)		보 수(15. 상반기)
	보 수(10. 상반기)		보 수(15. 하반기)
	보 수(10. 하반기)		보 수(16. 상반기)
	보 수(11. 상반기)		보 수(16. 하반기)
	보 수(11. 하반기)		보 수(17. 상반기)


손상 현황 표

[illegible]

주) 손상의 폭과 길이는 m 이며, 단 균열의 폭은 mm 임

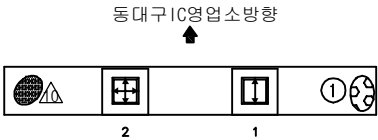


평면도

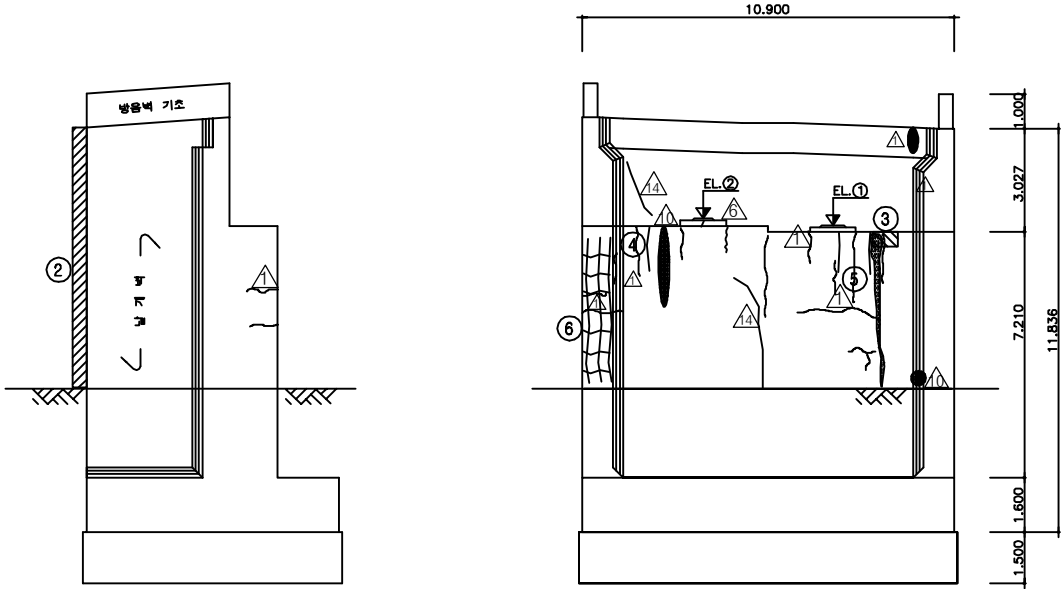


날개벽(좌측)


정 면 도

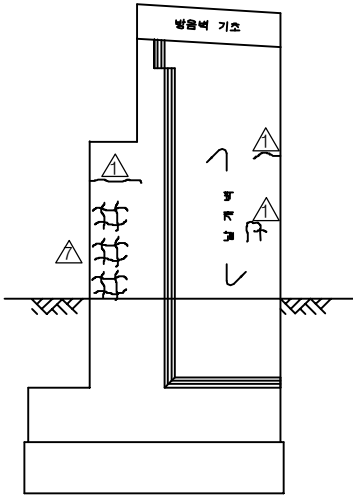날개벽(우측)

KEY PLAN



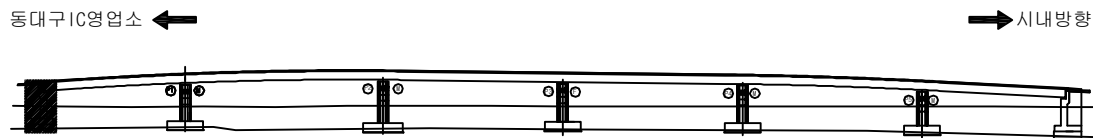


SECTION _____

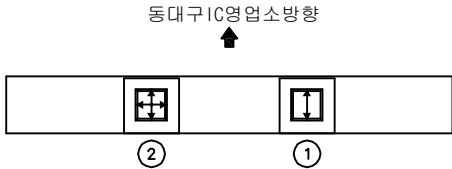

용역명	2017년 상반기 시설물 정기점검 용역
과업기간	2017. 03. 21 ~ 2017. 06. 30
발주처	 신대구부산고속도로주식회사
용역사	(주)위드이앤오
도면번호	37

ID:동대구IC고가교-교대 A2

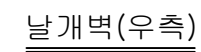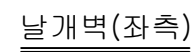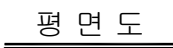

보 수 이 려			
	기 존 규 열		보 수(12. 상반기)
	신 구 규 열		보 수(12. 하반기)
	보 수부위재균열		보 수(13. 상반기)
	보 수(기보수)		보 수(13. 하반기)
	보 수(08. 하반기)		보 수(14. 상반기)
	보 수(09. 상반기)		보 수(14. 하반기)
	보 수(09. 하반기)		보 수(15. 상반기)
	보 수(10. 상반기)		보 수(15. 하반기)
	보 수(10. 하반기)		보 수(16. 상반기)
	보 수(11. 상반기)		보 수(16. 하반기)
	보 수(11. 하반기)		보 수(17. 상반기)



[illegible]

주) 손상의 폭과 길이는 m 이며, 단 균열의 폭은 mm 임


시내방향
↑

용역명	2017년 상반기 시설물 정기점검 용역
과업기간	2017. 03. 21 ~ 2017. 06. 30
발주처	 신대구부산고속도로주식회사
용역사	(주)위드이앤오
도면번호	38


ID: 동대구IC고가교-교각 P1

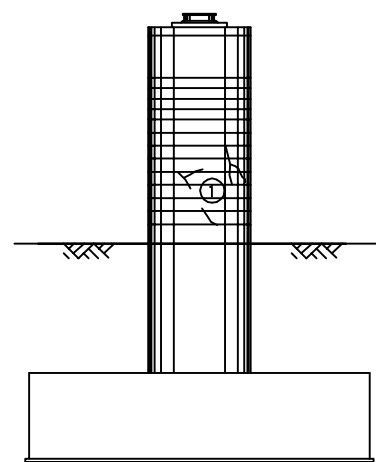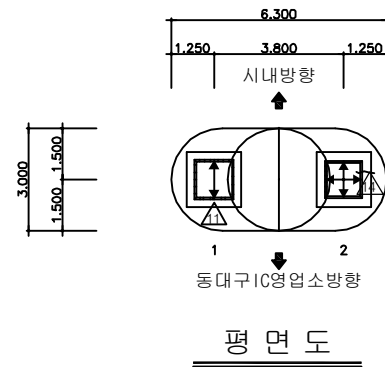


측면도(좌측)

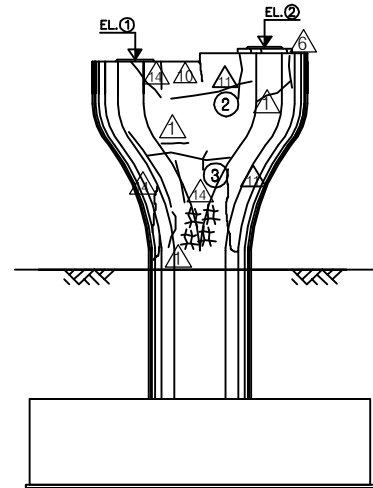









정 면 도

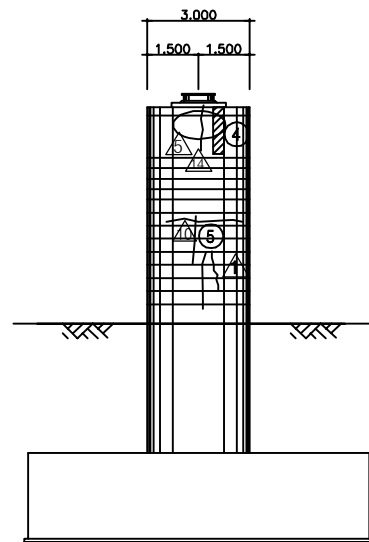

측면도(우측)

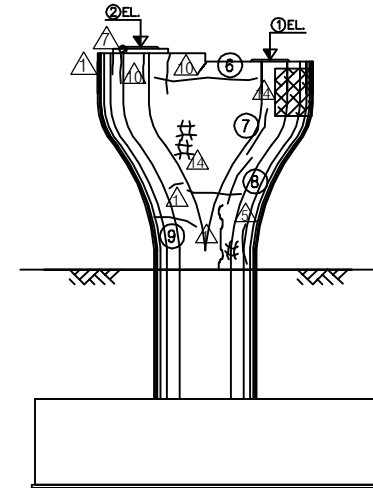


배면도

        보 수 이 려			
	기 존 규 율		보 수(12. 삼반기)
	신 규 규 율		보 수(12. 하반기)
	보수부위재균열		보 수(13. 삼반기)
	보 수(기보수)		보 수(13. 하반기)
	보 수(08. 하반기)		보 수(14. 삼반기)
	보 수(09. 삼반기)		보 수(14. 하반기)
	보 수(09. 하반기)		보 수(15. 삼반기)
	보 수(10. 삼반기)		보 수(15. 하반기)
	보 수(10. 하반기)		보 수(16. 삼반기)
	보 수(11. 삼반기)		보 수(16. 하반기)
	보 수(11. 하반기)		보 수(17. 삼반기)


[illegible]

주) 손상의 폭과 길이는 m 이며, 단 균열의 폭은 mm 임

KEY PLAN


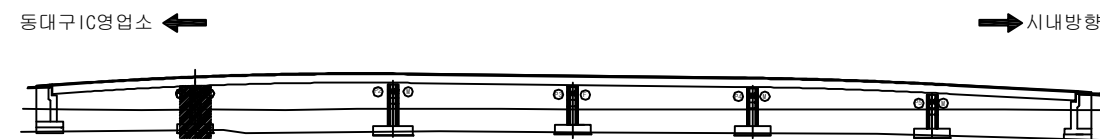


SECTION

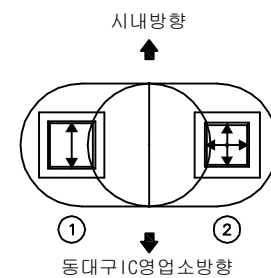


용역명	2017년 상반기 시설물 정기점검 용역
과업기간	2017. 03. 21 ~ 2017. 06. 30
발주처	 신대구부산고속도로주식회사
용역사	(주)위드이앤오
도면번호	39


ID:동대구IC고가교-교각 P2

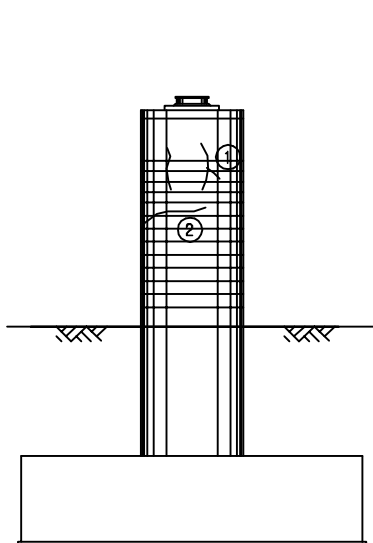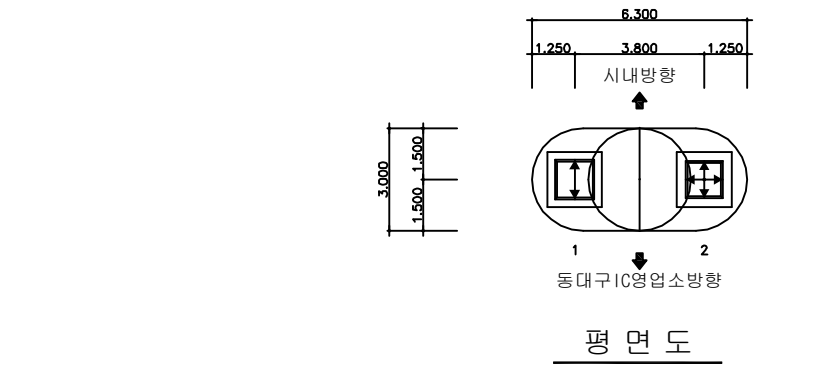


측면도(좌측

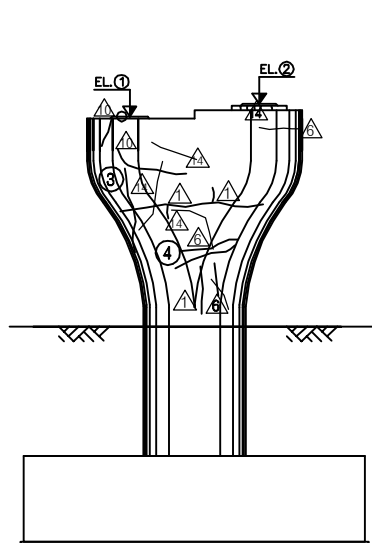




정 면 도

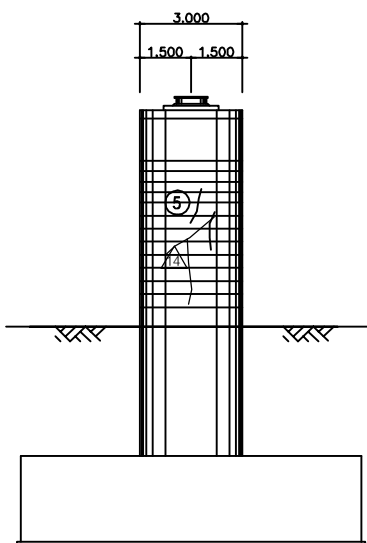

측면도(우측)

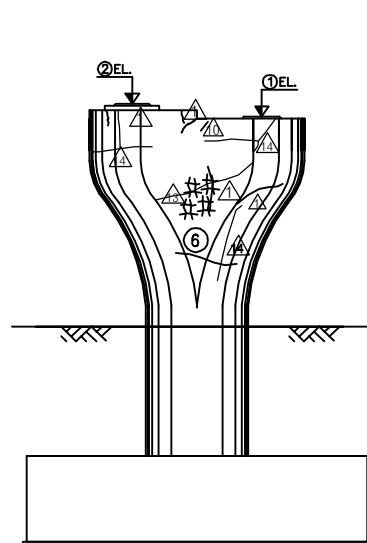

배면도

   보 수 이 력			
	기 존 규 율		보 수(12. 상반기)
	신 규 규 율		보 수(12. 하반기)
	보수부위재균열		보 수(13. 상반기)
	보 수(기보수)		보 수(13. 하반기)
	보 수(08. 하반기)		보 수(14. 상반기)
	보 수(09. 상반기)		보 수(14. 하반기)
	보 수(09. 하반기)		보 수(15. 상반기)
	보 수(10. 상반기)		보 수(15. 하반기)
	보 수(10. 하반기)		보 수(16. 상반기)
	보 수(11. 상반기)		보 수(16. 하반기)
	보 수(11. 하반기)		보 수(17. 상반기)

[illegible]

KEY PLAN

동대구 IC영입소 ←

→ 시내방향

The key plan shows a long bridge structure with a central pier and several support piers. The bridge is oriented horizontally. On the left side, there is a label '동대구 IC영입소' (Dongdaegu IC On-ramp) with an arrow pointing left. On the right side, there is a label '→ 시내방향' (→ City direction) with an arrow pointing right. The bridge structure is represented by a series of vertical lines (piers) and horizontal lines (bridge deck). The central pier is shaded with diagonal lines. The bridge deck is shown as a series of parallel lines. The overall layout is a long, straight bridge with a central pier and several support piers.

SECTION



시내방향
↓

① ②


동대구 IC영입소방향

용역명	2017년 상반기 시설물 정기점검 용역
과업기간	2017. 03. 21 ~ 2017. 06. 30
발주처	 신대구부산고속도로주식회사
용역사	(주)위드이앤오
도면번호	40


ID:동대구IC고가교-교각 P3

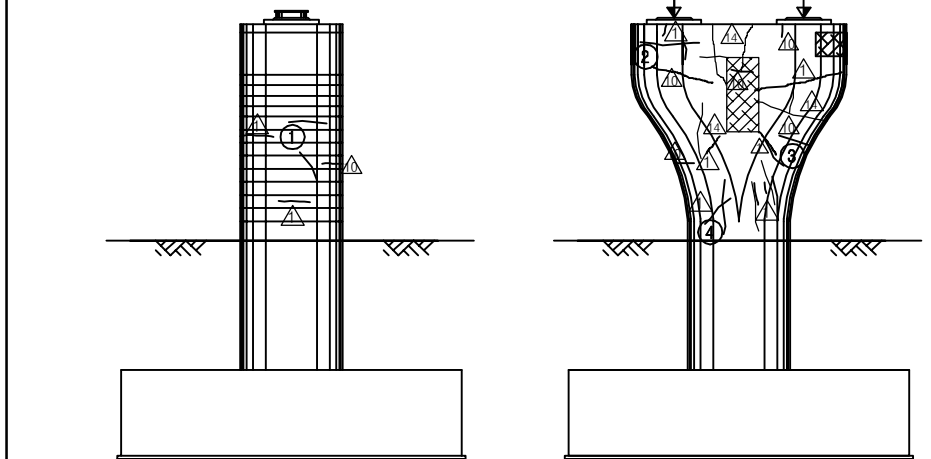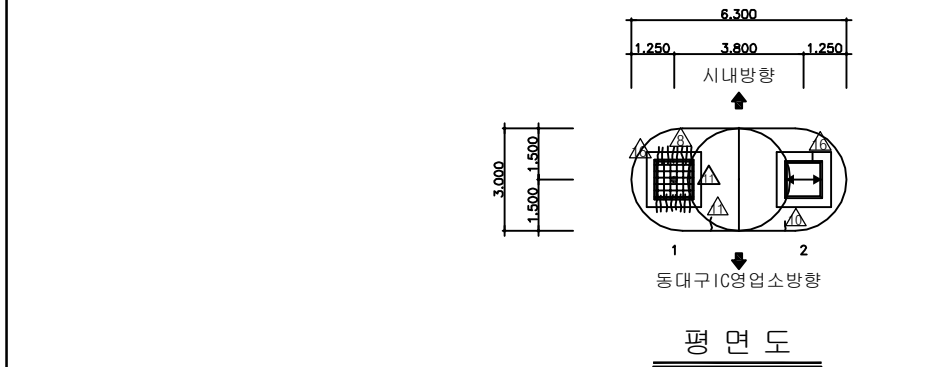


측면도(좌측)
정면도

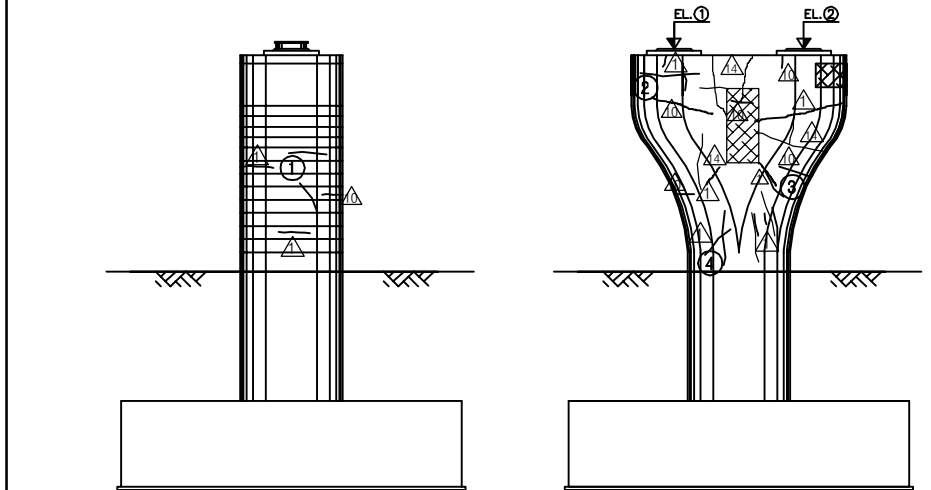

측면도(좌측)
정면도

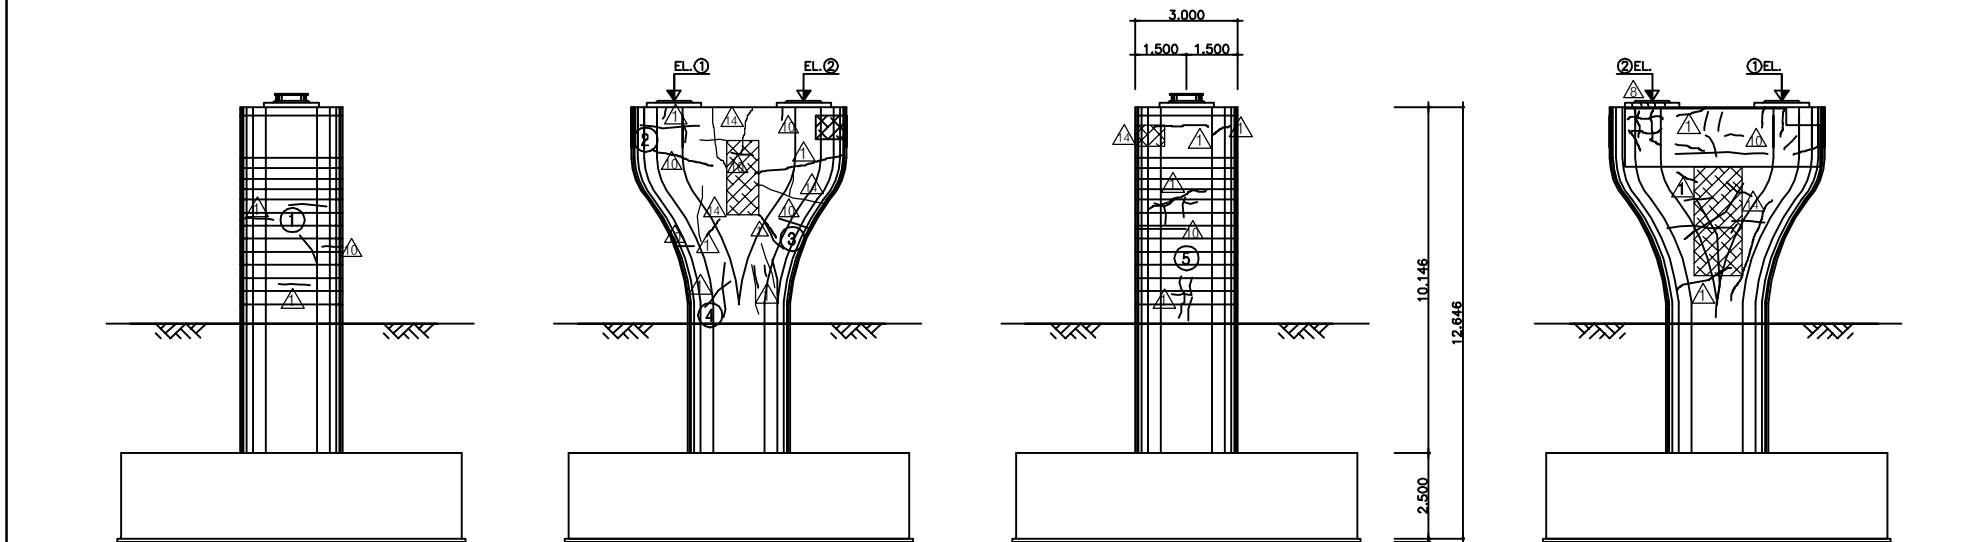

측면도(좌측) 정면도 측면도(우측) 배면도

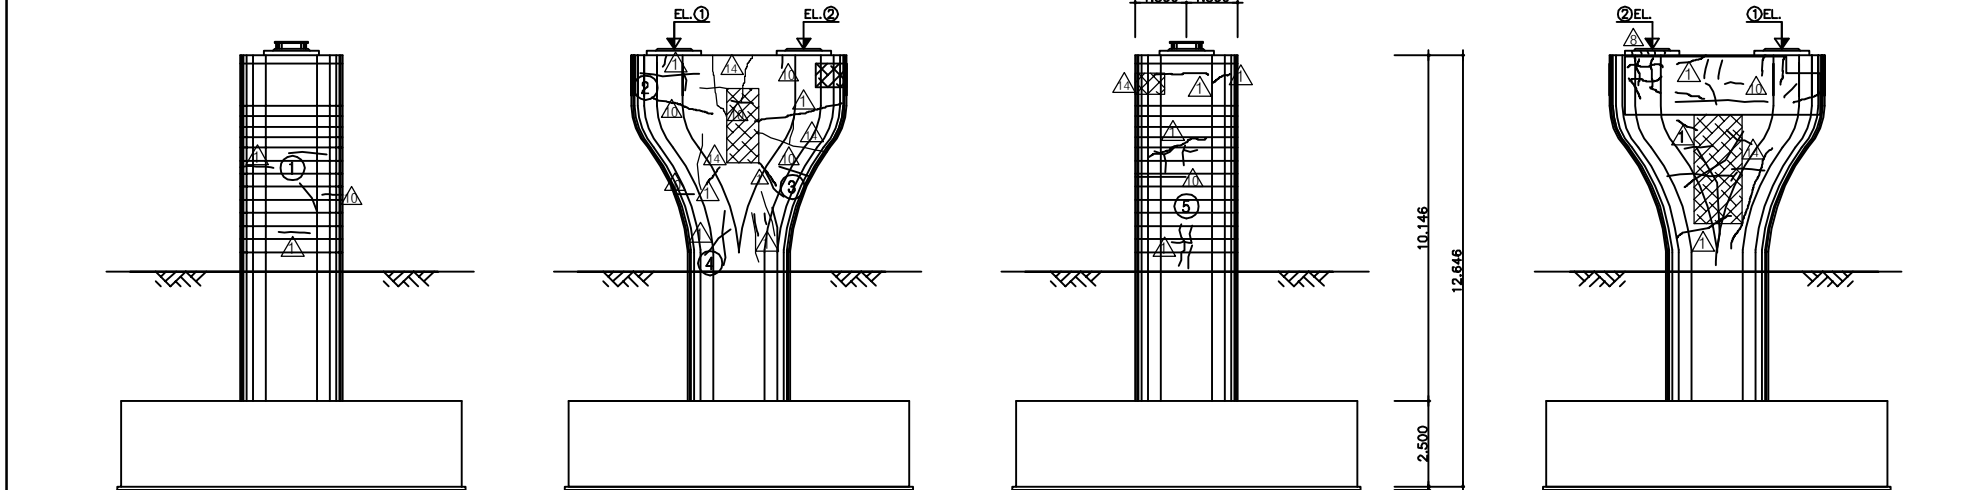


측면도(좌측) 정면도 측면도(우측) 배면도

보 수 이 려		
	기 존 교 월	보 수(12. 상반기)
	신 규 교 월	보 수(12. 하반기)
	보수부위재교월	보 수(13. 상반기)
	보 수(기보수)	보 수(13. 하반기)
	보 수(08. 하반기)	보 수(14. 상반기)
	보 수(09. 상반기)	보 수(14. 하반기)
	보 수(09. 하반기)	보 수(15. 상반기)
	보 수(10. 상반기)	보 수(15. 하반기)
	보 수(10. 하반기)	보 수(16. 상반기)
	보 수(11. 상반기)	보 수(16. 하반기)
	보 수(11. 하반기)	보 수(17. 상반기)


[illegible]

주) 손상의 폭과 길이는 m 이며, 단 균열의 폭은 mm 임

KEY PLAN





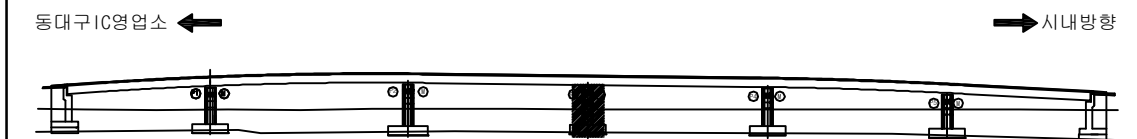


SECTION _____

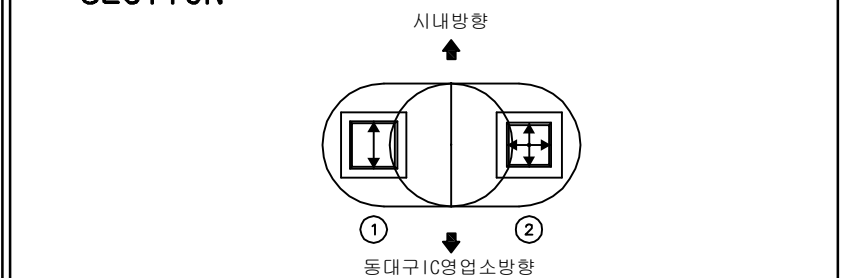

용역명	2017년 상반기 시설물 정기점검 용역
과업기간	2017. 03. 21 ~ 2017. 06. 30
발주처	 신대구부산고속도로주식회사
용역사	(주)위드이앤오
도면번호	41

ID: 동대구 IC고가교-교각 P4

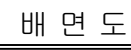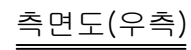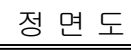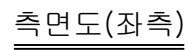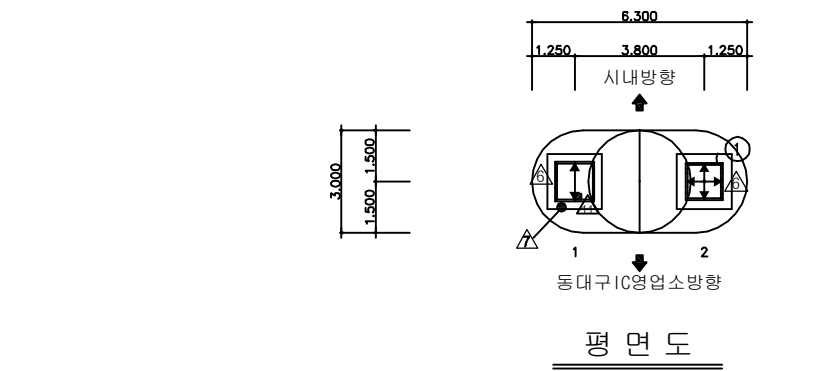

보 수 이 려			
	기 존 규 열		보 수(12. 상반기)
	신 구 규 열		보 수(12. 하반기)
	보 수부위재균열		보 수(13. 상반기)
	보 수(기보수)		보 수(13. 하반기)
	보 수(08. 하반기)		보 수(14. 상반기)
	보 수(09. 상반기)		보 수(14. 하반기)
	보 수(09. 하반기)		보 수(15. 상반기)
	보 수(10. 상반기)		보 수(15. 하반기)
	보 수(10. 하반기)		보 수(16. 상반기)
	보 수(11. 상반기)		보 수(16. 하반기)
	보 수(11. 하반기)		보 수(17. 상반기)

[illegible]

KEY PLAN

동대구IC영입소 ←

→ 시내방향

The key plan shows a horizontal road layout. On the left, a label '동대구IC영입소' (Dongdaegu IC On-ramp) with a left-pointing arrow indicates the starting point. On the right, a label '→ 시내방향' (→ Toward City Center) with a right-pointing arrow indicates the direction. The road is depicted with multiple lanes, a central median, and several bridge structures. A specific section of the road is highlighted with a red line, indicating the project area.

SECTION


시내방향
↑

① ②

↓
동대구IC영입소방향

용역명	2017년 상반기 시설물 정기점검 용역
과업기간	2017. 03. 21 ~ 2017. 06. 30
발주처	 신대구부산고속도로주식회사
용역사	(주)위드이앤오
도면번호	42

ID:동대구IC고가교-교각 P5

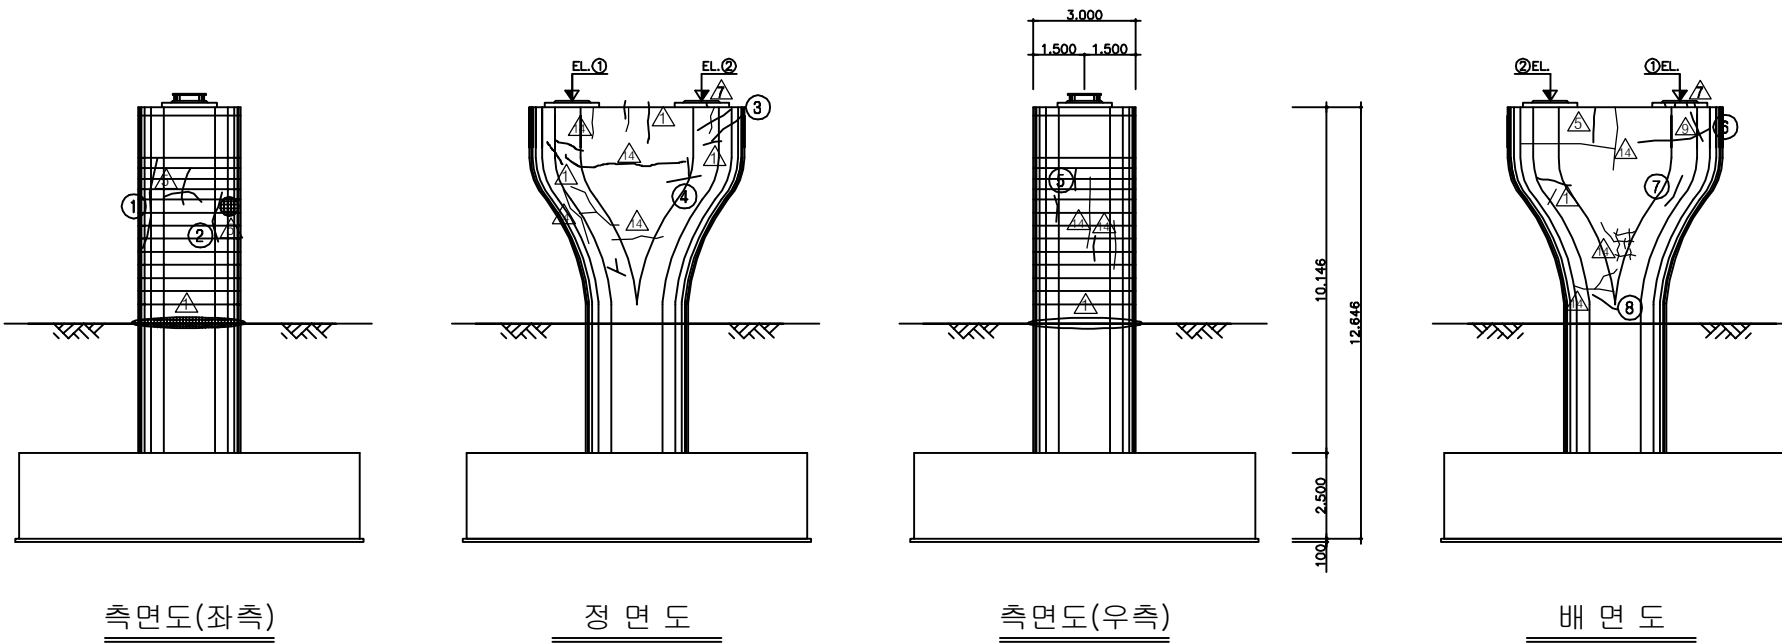

KEY PLAN

동대구IC영입소 ←

→ 시내방향


보 수 이 려			
	기 존 규 열		보 수(12. 상반기)
	신 구 규 열		보 수(12. 하반기)
	보 수부위재균열		보 수(13. 상반기)
	보 수(기보수)		보 수(13. 하반기)
	보 수(08. 하반기)		보 수(14. 상반기)
	보 수(09. 상반기)		보 수(14. 하반기)
	보 수(09. 하반기)		보 수(15. 상반기)
	보 수(10. 상반기)		보 수(15. 하반기)
	보 수(10. 하반기)		보 수(16. 상반기)
	보 수(11. 상반기)		보 수(16. 하반기)
	보 수(11. 하반기)		보 수(17. 상반기)

[illegible]

주) 손상의 폭과 길이는 m 이며, 단 균열의 폭은 mm 임

용역명	2017년 상반기 시설물 정기점검 용역
과업기간	2017. 03. 21 ~ 2017. 06. 30
발주처	 신대구부산고속도로주식회사
용역사	(주)위드이앤오
도면번호	43