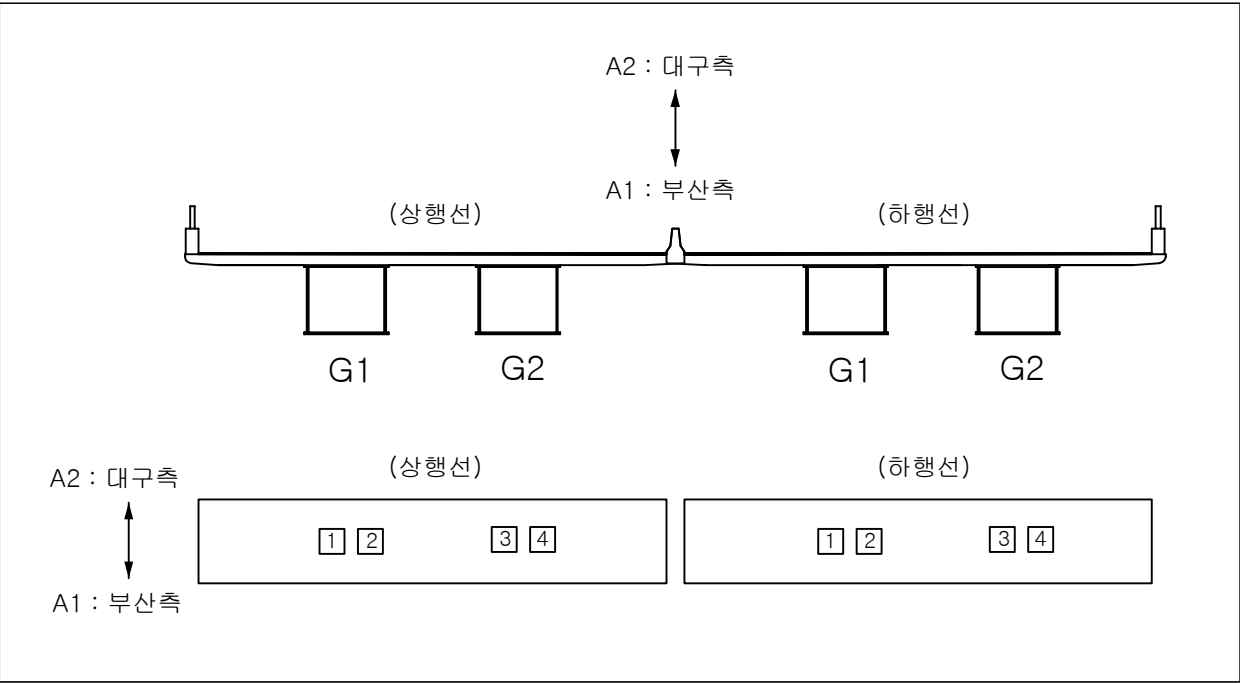


6. 용계2교

■ 교량의 기호 정의

구 분	사 용 기 호	정 의
경 간	Sa	경간번호 (제 a 번째 span)
주 형	Ga (ST& PSC Box & PSC Beam)	Girder & Beam 주형번호 (제 a 번째 주형)
	Ca	Cross Beam 번호(a번째 주형번호)
교좌 장치	SHa,b	교좌 장치 번호(제 a 번째 교각의 b번째 Shoe)
교 대	Aa	교대 번호(제 a번째 Abutment)
교 각	Pa	교각 번호(제 a 번째 Pier)
배 수 구	Da	배수구 번호(제 a 번째 Drainage)
신축 이음	EJa	신축이음 번호 (Expension Joint : A1 ⇒ A2 진행방향)

- 부산측(A1-시점)에서 대구측(A2-종점) 방향으로 일련번호 증가
- 부산측(A1-시점)에서 대구측(A2-종점) 바라보았을때 좌측에서 우측으로 일련번호 증가




■ 유지관리 이력

구 분	보수일자	보수내용	비 고
1	2007.12	교대, 교각 망상균열 표면처리 보수 시행 법면보호블럭 탈락 재제결	
2	2008.03	교대, 교각 균열 표면처리 보수 시행	
3	2008.05	교면포장 포트홀 아스콘패칭 보수 시행 방호벽 균열 표면처리 보수 시행	
4	2008.10	배수구 이물질 제거 방호벽 콘크리트 파손 단면 보수 시행	
5	2009. 10	교대 백태 표면처리 보수 시행 교각 망상균열 표면처리 보수 시행	
6	2010.07	교대, 교각 균열 표면처리 보수 시행 방호벽 균열, 슬라브 하면 균열 표면처리 보수 시행 받침 콘크리트 균열 표면처리 보수 시행	
7	2011.01	교대 및 교각 균열보수	
8	2011.02	교대A1(대구) 신축이음장치 파손 임시보수(용접) 교대A1(대구) 신축이음부 단차조정	
9	2011.04	강교도장 하자보수, 볼트 미체결부 처리	
10	2011.07	교량받침 균열 및 파손 손상부 균열보수 시행 교량받침 도장부식 손상부 재도장 보수 시행	
11	2011.08	신축이음(A1) 파손부 교체	
12	2012.05	교대, 교각, 슬래브하면, 교량 받침 균열 보수 시행	
13	2012.11	강교도장 하자보수, 볼트 미체결부 처리	
14	2013.06	교대 및 교각 균열보수, 단면복구 교량받침부 도장 및 균열보수, 바닥판 균열보수	
15	2014.06	교대 및 교각, 교량받침 균열보수 신축이음(상 A2) 교체	
16	2015.04	신축이음 후타재 콘크리트 균열보수	


ID:용계2교(대구)-교면포장 S1

보 수 이 력		
	기 존 규 역	보수(12. 상반기)
	신 규 규 역	보수(12. 하반기)
	보수부위재균열	보수(13. 상반기)
	보수(기보수)	보수(13. 하반기)
	보수(08. 하반기)	보수(14. 상반기)
	보수(08. 상반기)	보수(14. 하반기)
	보수(09. 하반기)	보수(15. 상반기)
	보수(10. 상반기)	보수(15. 하반기)
	보수(10. 하반기)	보수(16. 상반기)
	보수(11. 상반기)	보수(16. 하반기)
	보수(11. 하반기)	보수(17. 상반기)

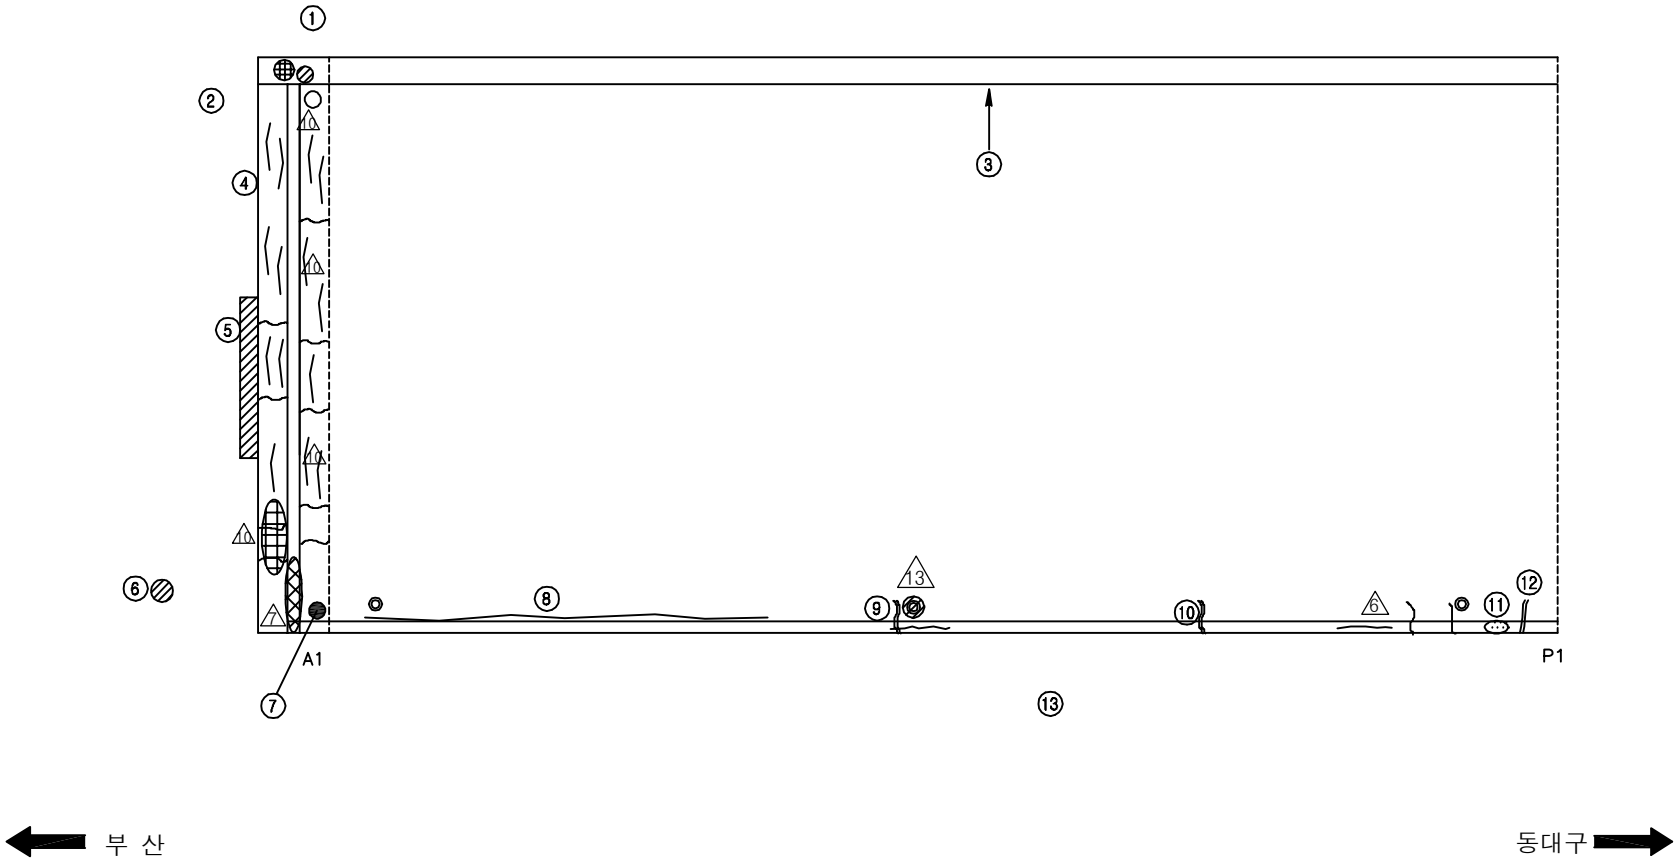손상 현황 표







[illegible]

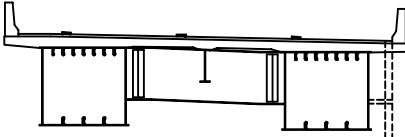SECTION




용역명	2017년 상반기 시설물 정기점검 용역
과업기간	2017. 03. 21 ~ 2017. 06. 30
발주처	 신대구부산고속도로주식회사
용역사	(주)위드이앤오
도면번호	1

      
ID:용계2교(대구)-교면포장 S2

보 수 이 렷			
	기 존 규 율		보 수(12. 상반기)
	신 규 규 율		보 수(12. 하반기)
	보수부위재균열		보 수(13. 상반기)
	보 수(기보수)		보 수(13. 하반기)
	보 수(08. 하반기)		보 수(14. 상반기)
	보 수(09. 상반기)		보 수(14. 하반기)
	보 수(09. 하반기)		보 수(15. 상반기)
	보 수(10. 상반기)		보 수(15. 하반기)
	보 수(10. 하반기)		보 수(16. 상반기)
	보 수(11. 상반기)		보 수(16. 하반기)
	보 수(11. 하반기)		보 수(17. 상반기)

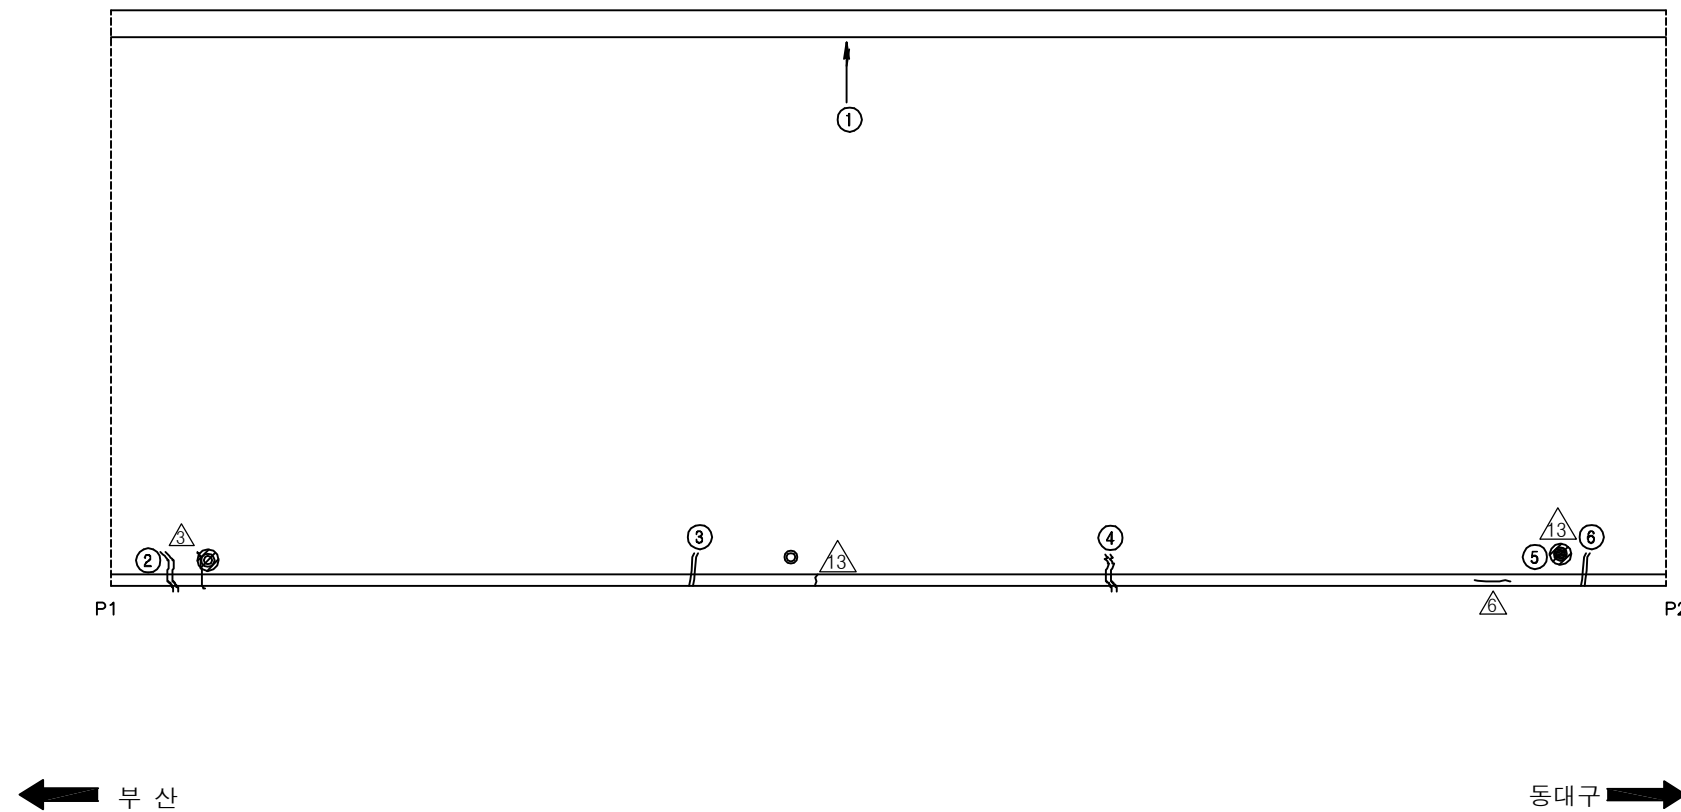
손상 현황 표

[illegible]

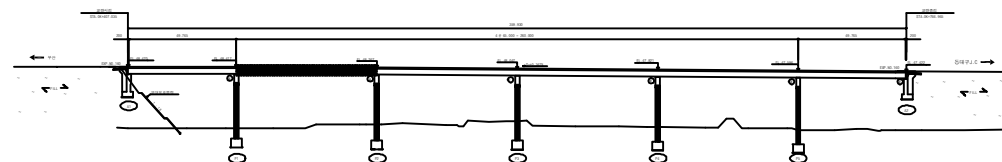KEY PLAN



SECTION

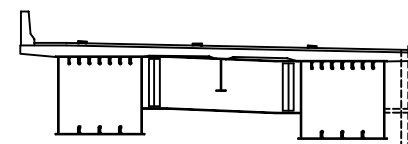

용역명	2017년 상반기 시설물 정기점검 용역
과업기간	2017. 03. 21 ~ 2017. 06. 30
발주처	 신대구부산고속도로주식회사
용역사	(주)위드이앤오
도면번호	2


ID:용계2교(대구)-교면포장 S3

보 수 이 력		
	기 존 규 월	보 수(12. 상반기)
	신 규 규 월	보 수(12. 하반기)
	보수부위재규월	보 수(13. 상반기)
	보 수(기보수)	보 수(13. 하반기)
	보 수(08. 하반기)	보 수(14. 상반기)
	보 수(08. 상반기)	보 수(14. 하반기)
	보 수(09. 하반기)	보 수(15. 상반기)
	보 수(10. 상반기)	보 수(15. 하반기)
	보 수(10. 하반기)	보 수(16. 상반기)
	보 수(11. 상반기)	보 수(16. 하반기)
	보 수(11. 하반기)	보 수(17. 상반기)

손상 현황 표

[illegible]

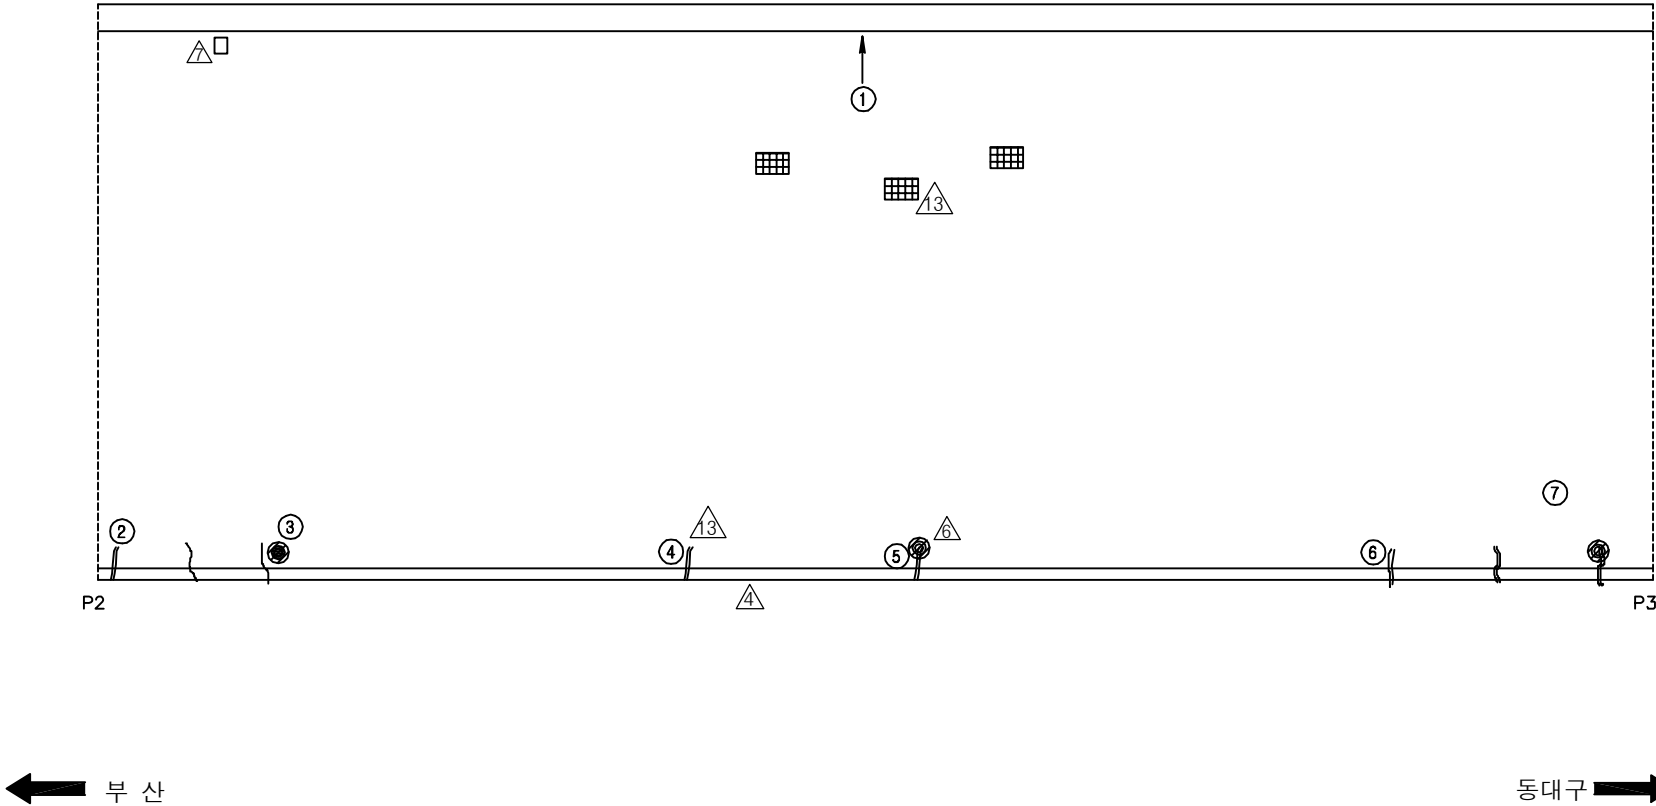주) 손상의 폭과 길이는 m 이며, 단 균열의 폭은 mm 임



SECTION


용역명	2017년 상반기 시설물 정기점검 용역
과업기간	2017. 03. 21 ~ 2017. 06. 30
발주처	 신대구부산고속도로주식회사
용역사	(주)위드이앤오
도면번호	3


10:용계2교(대구)-교면포장 S4

보 수 이 력		
	기 존 규 역	보수(12. 상반기)
	신 규 규 역	보수(12. 하반기)
	보수부위재균열	보수(13. 상반기)
	보수(기보수)	보수(13. 하반기)
	보수(08. 하반기)	보수(14. 상반기)
	보수(08. 상반기)	보수(14. 하반기)
	보수(09. 하반기)	보수(15. 상반기)
	보수(10. 상반기)	보수(15. 하반기)
	보수(10. 하반기)	보수(16. 상반기)
	보수(11. 상반기)	보수(16. 하반기)
	보수(11. 하반기)	보수(17. 상반기)

손상 현황 표

[illegible]

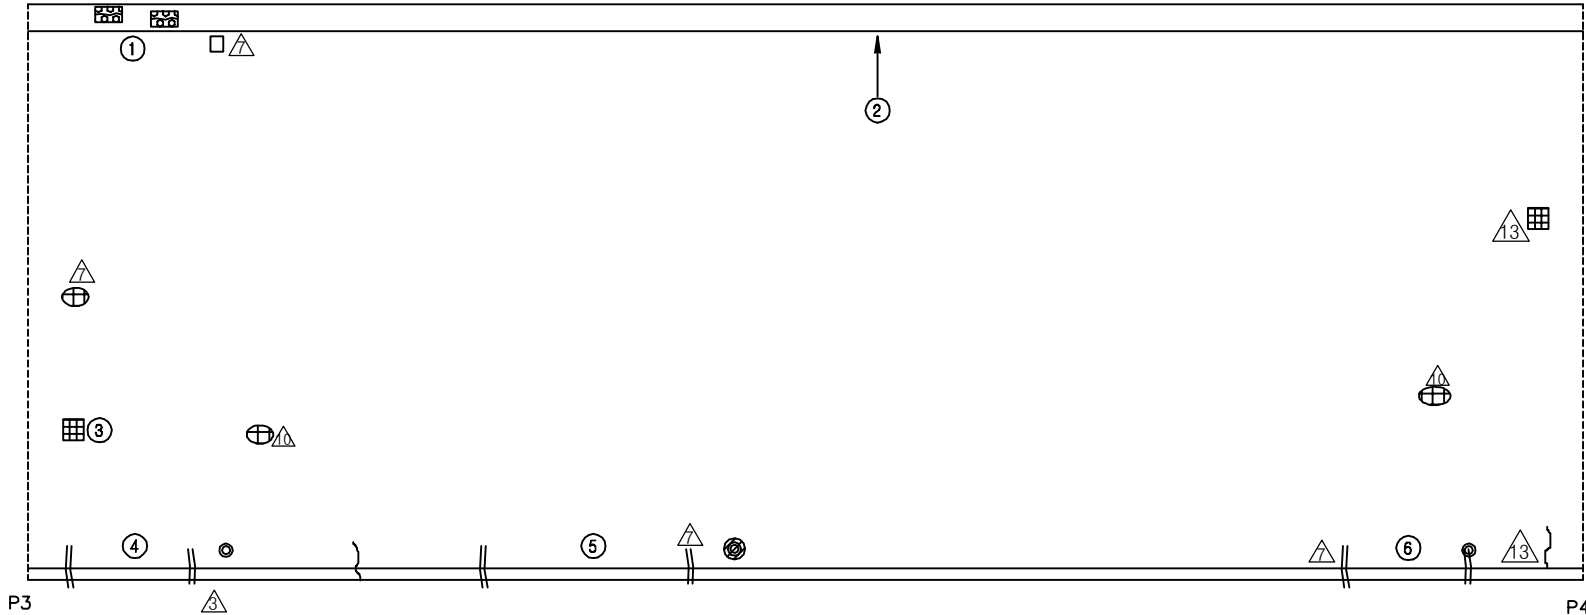
주) 손상의 폭과 길이는 m 이며, 단 균열의 폭은 mm 임




← 부산

동대구 ➡

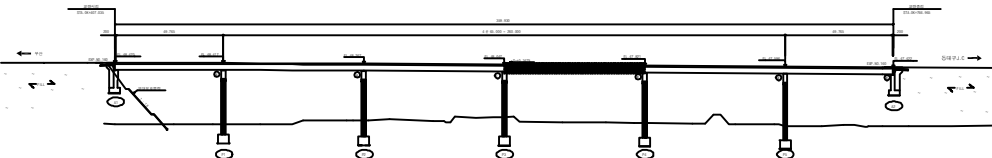KEY PLAN



SECTION _____

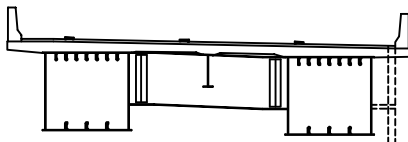


용역명	2017년 상반기 시설물 정기점검 용역
과업기간	2017. 03. 21 ~ 2017. 06. 30
발주처	 신대구부산고속도로주식회사
용역사	(주)위드이앤오
도면번호	4


10:용계2교(대구)-교면포장 S5

보 수 이 력		
	기 존 규 역	보수(12. 상반기)
	신 규 규 역	보수(12. 하반기)
	보수부위재균열	보수(13. 상반기)
	보수(기보수)	보수(13. 하반기)
	보수(08. 하반기)	보수(14. 상반기)
	보수(08. 상반기)	보수(14. 하반기)
	보수(09. 하반기)	보수(15. 상반기)
	보수(10. 상반기)	보수(15. 하반기)
	보수(10. 하반기)	보수(16. 상반기)
	보수(11. 상반기)	보수(16. 하반기)
	보수(11. 하반기)	보수(17. 상반기)

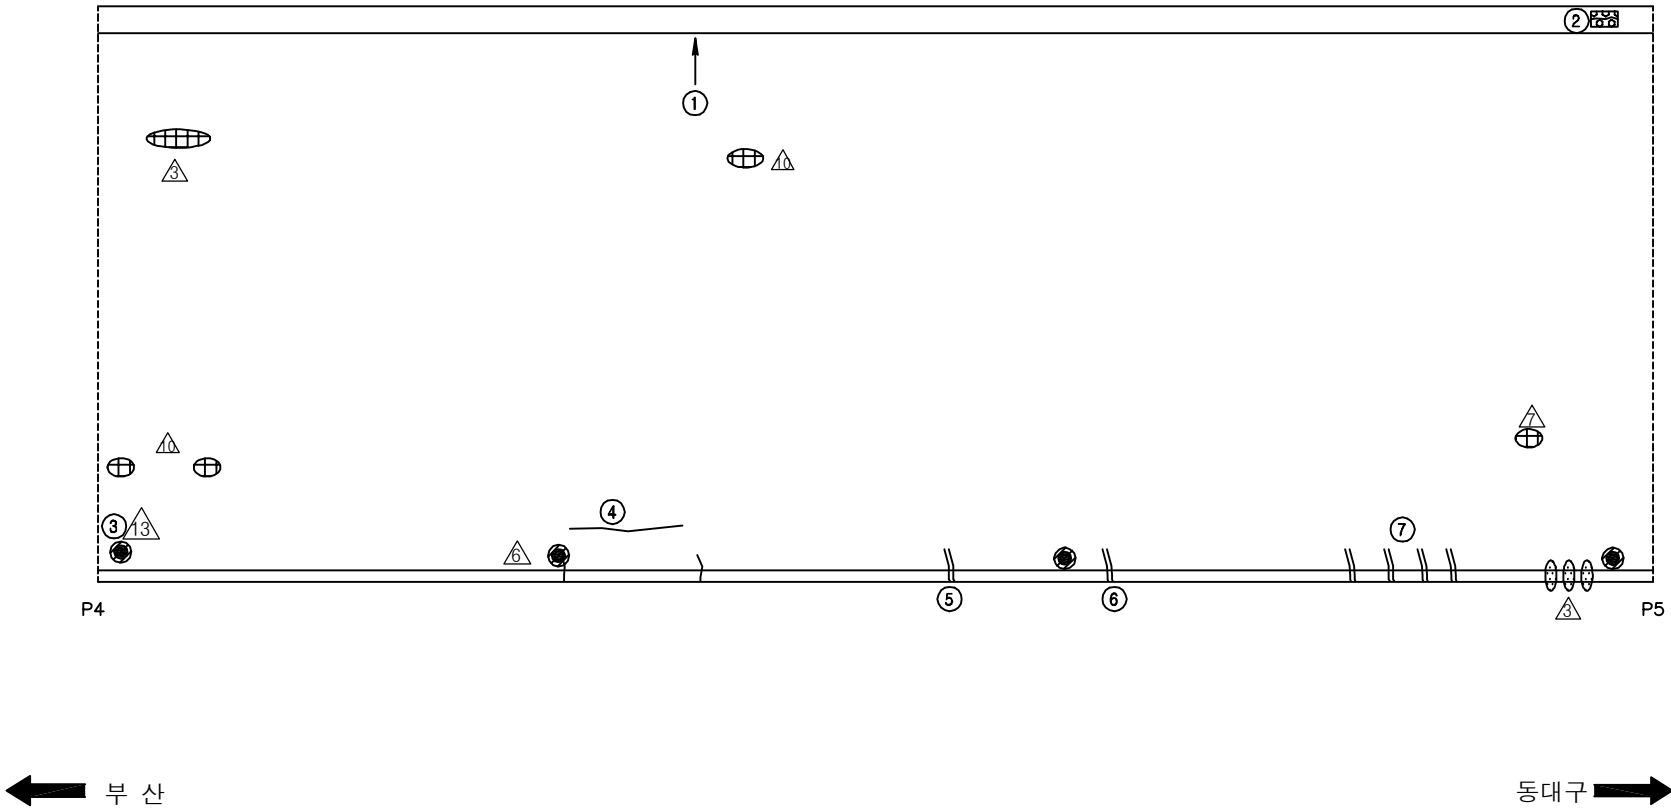손상 현황 표

[illegible]






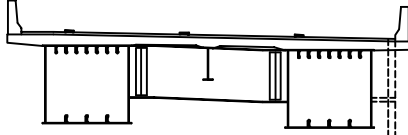
SECTION





용역명	2017년 상반기 시설물 정기점검 용역
과업기간	2017. 03. 21 ~ 2017. 06. 30
발주처	 신대구부산고속도로주식회사
용역사	(주)위드이앤오
도면번호	5

      
ID:용계2교(대구)-교면포장 S6

보 수 이 력			
	기 존 규 율		보 수(12. 상반기)
	신 규 규 율		보 수(12. 하반기)
	보수부위재균열		보 수(13. 상반기)
	보 수(기보수)		보 수(13. 하반기)
	보 수(08. 하반기)		보 수(14. 상반기)
	보 수(09. 상반기)		보 수(14. 하반기)
	보 수(09. 하반기)		보 수(15. 상반기)
	보 수(10. 상반기)		보 수(15. 하반기)
	보 수(10. 하반기)		보 수(16. 상반기)
	보 수(11. 상반기)		보 수(16. 하반기)
	보 수(11. 하반기)		보 수(17. 상반기)

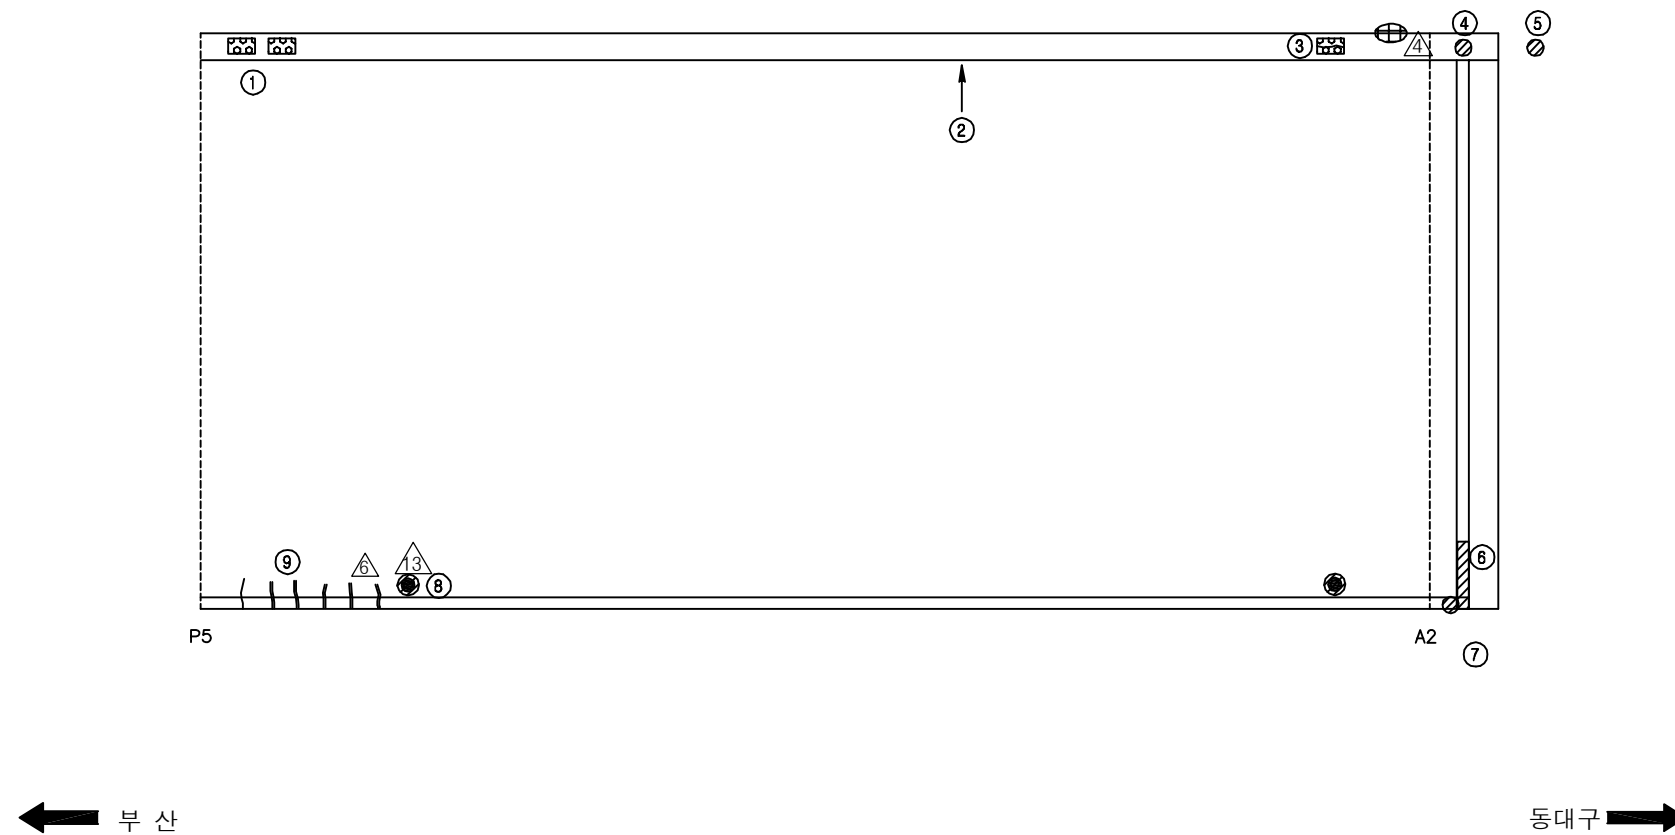
손상 현황 표

[illegible]

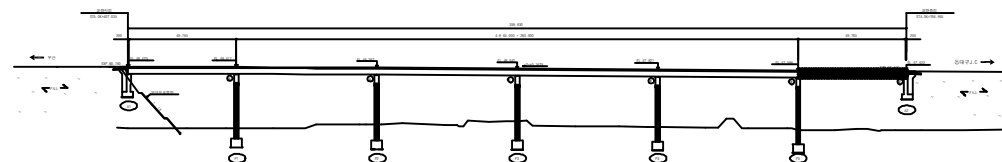KEY PLAN



SECTION

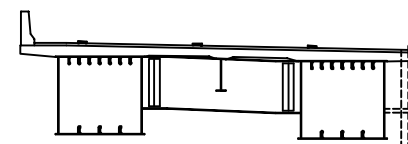

용역명	2017년 상반기 시설물 정기점검 용역
과업기간	2017. 03. 21 ~ 2017. 06. 30
발주처	 신대구부산고속도로주식회사
용역사	(주)위드이앤오
도면번호	6


ID:용계2교(대구)-바닥판하면 S1

보 수 이 력		
	기 존 규 역	보수(12. 상반기)
	신 규 규 역	보수(12. 하반기)
	보수부위재균열	보수(13. 상반기)
	보수(기보수)	보수(13. 하반기)
	보수(08. 하반기)	보수(14. 상반기)
	보수(08. 상반기)	보수(14. 하반기)
	보수(09. 하반기)	보수(15. 상반기)
	보수(10. 상반기)	보수(15. 하반기)
	보수(10. 하반기)	보수(16. 상반기)
	보수(11. 상반기)	보수(16. 하반기)
	보수(11. 하반기)	보수(17. 상반기)

손상 현황 표

[illegible]

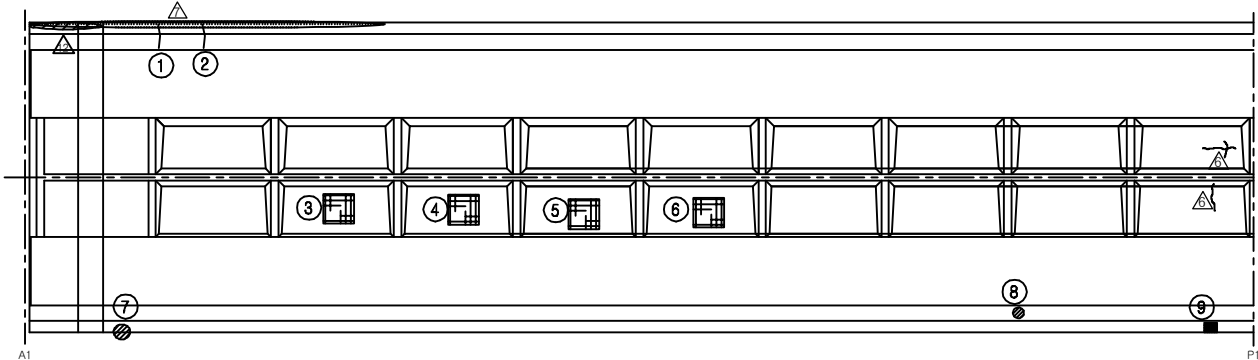
주) 손상의 폭과 길이는 m 이며, 단 균열의 폭은 mm 임



← 부산

동대구 →

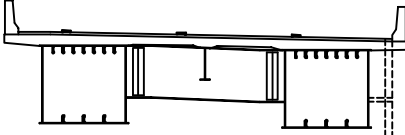SECTION




용역명	2017년 상반기 시설물 정기점검 용역
과업기간	2017. 03. 21 ~ 2017. 06. 30
발주처	 신대구부산고속도로주식회사
용역사	(주)위드이앤오
도면번호	7


10:용계2교(대구)-바닥판하면 S2

보 수 이 려		
	기 존 규 열	보수(12. 상반기)
	신 규 규 열	보수(12. 하반기)
	보수부위재규열	보수(13. 상반기)
	보 수(기보수)	보수(13. 하반기)
	보 수(08. 하반기)	보수(14. 상반기)
	보 수(09. 상반기)	보수(14. 하반기)
	보 수(09. 하반기)	보수(15. 상반기)
	보 수(10. 상반기)	보수(15. 하반기)
	보 수(10. 하반기)	보수(16. 상반기)
	보 수(11. 상반기)	보수(16. 하반기)
	보 수(11. 하반기)	보수(17. 상반기)

손상 현황 표

[illegible]

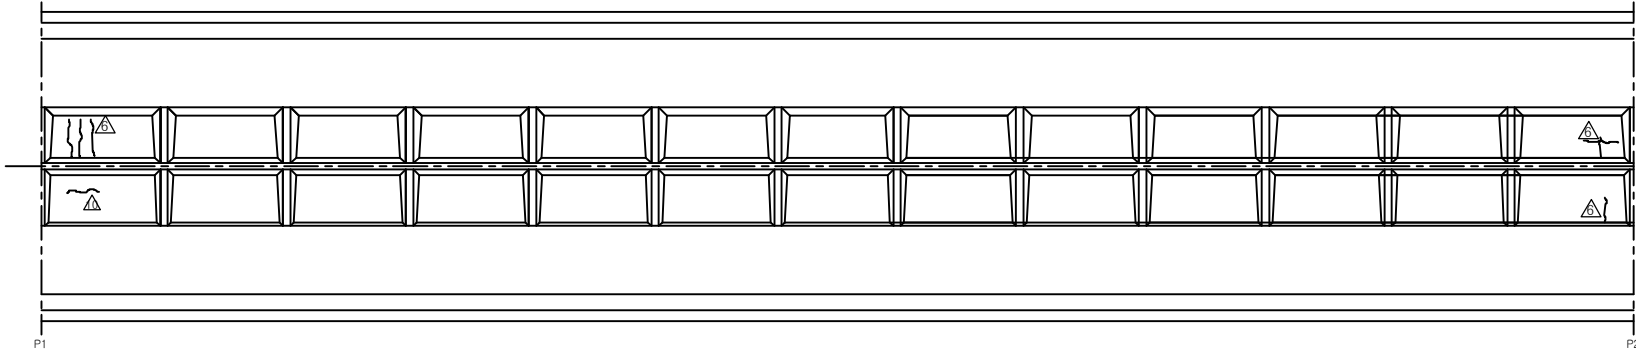
주) 손상의 폭과 길이는 m 이며, 단 균열의 폭은 mm 임




← 부산

동대구 ➡

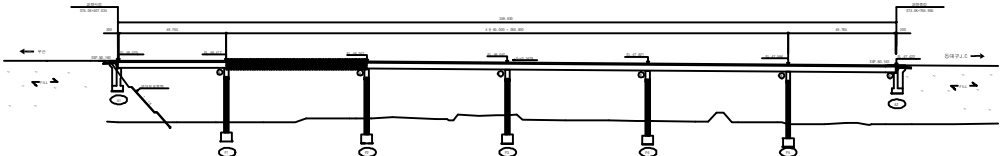KEY PLAN



SECTION

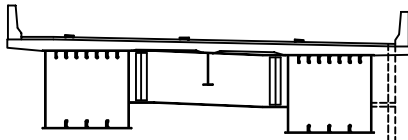

용역명	2017년 상반기 시설물 정기점검 용역
과업기간	2017. 03. 21 ~ 2017. 06. 30
발주처	 신대구부산고속도로주식회사
용역사	(주)위드이앤오
도면번호	8


ID:용계2교(대구)-바닥판하면 S3

보 수 이 력		
	기 존 규 역	보수(12. 상반기)
	신 규 규 역	보수(12. 하반기)
	보수부위재균열	보수(13. 상반기)
	보수(기보수)	보수(13. 하반기)
	보수(08. 하반기)	보수(14. 상반기)
	보수(08. 상반기)	보수(14. 하반기)
	보수(09. 하반기)	보수(15. 상반기)
	보수(10. 상반기)	보수(15. 하반기)
	보수(10. 하반기)	보수(16. 상반기)
	보수(11. 상반기)	보수(16. 하반기)
	보수(11. 하반기)	보수(17. 상반기)

손상 현황 표

[illegible]

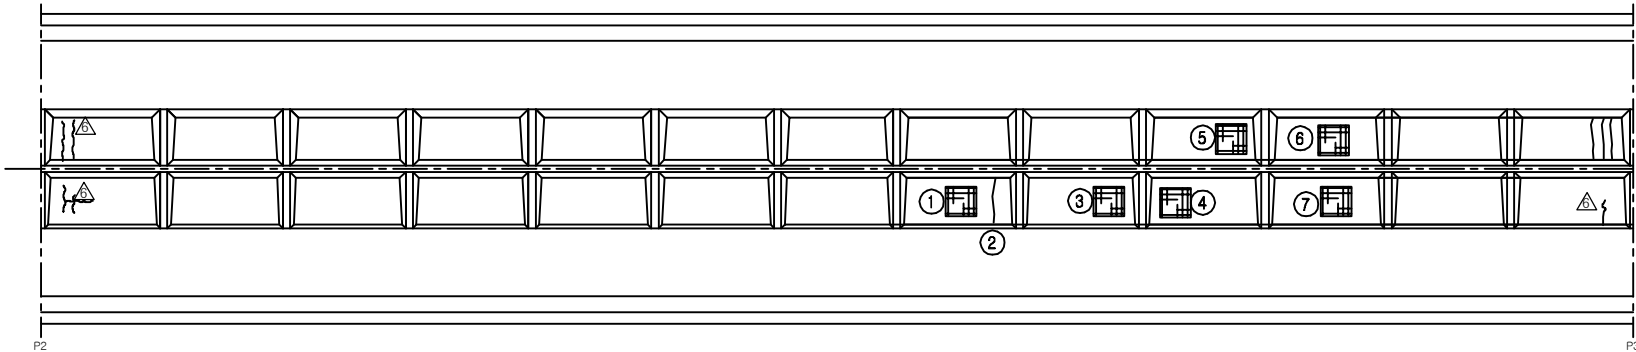주) 손상의 폭과 길이는 m 이며, 단 균열의 폭은 mm 임



← 부산

동대구 →

[illegible]


SECTION

용역명	2017년 상반기 시설물 정기점검 용역
과업기간	2017. 03. 21 ~ 2017. 06. 30
발주처	 신대구부산고속도로주식회사
용역사	(주)위드이앤오
도면번호	9

ID:용계2교(대구)-바닥판하면 S4

보 수 이 력		
	기 존 규 열	보수(12. 상반기)
	신 규 규 열	보수(12. 하반기)
	보수부위재규열	보수(13. 상반기)
	보수(기보수)	보수(13. 하반기)
	보수(08. 하반기)	보수(14. 상반기)
	보수(08. 상반기)	보수(14. 하반기)
	보수(09. 하반기)	보수(15. 상반기)
	보수(10. 상반기)	보수(15. 하반기)
	보수(10. 하반기)	보수(16. 상반기)
	보수(11. 상반기)	보수(16. 하반기)
	보수(11. 하반기)	보수(17. 상반기)

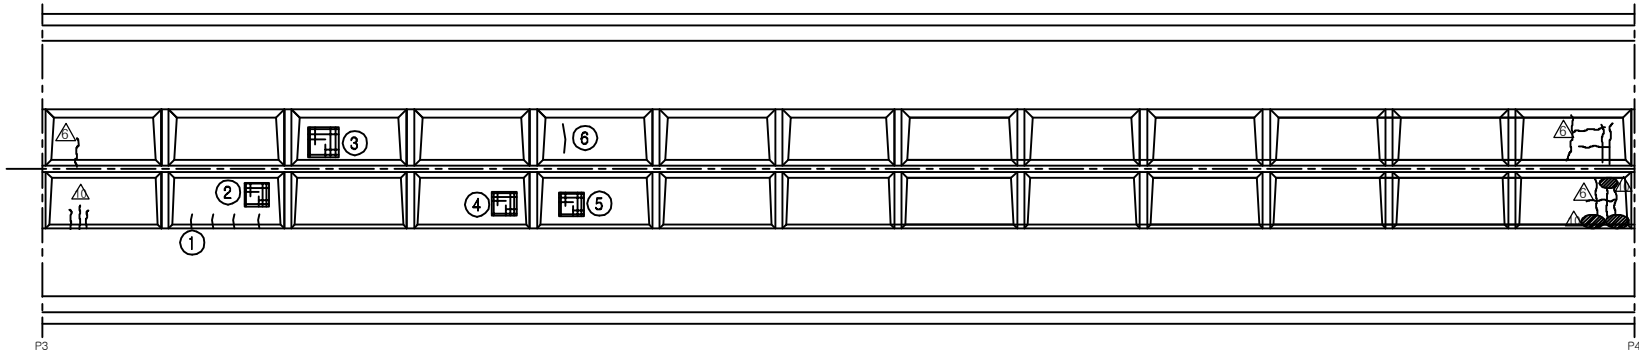손상 현황 표


[illegible]

슬래브하면


← 부산

동대구 →

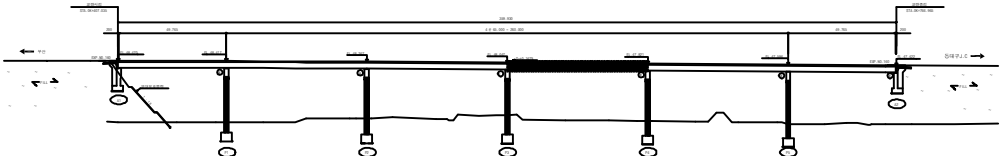KEY PLAN



SECTION _____

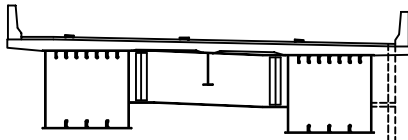

용역명	2017년 상반기 시설물 정기점검 용역
과업기간	2017. 03. 21 ~ 2017. 06. 30
발주처	 신대구부산고속도로주식회사
용역사	(주)위드이앤오
도면번호	10


ID:용계2교(대구)-바닥판하면 S5

보 수 이 력		
	기 존 규 역	보수(12. 상반기)
	신 규 규 역	보수(12. 하반기)
	보수부위재균열	보수(13. 상반기)
	보 수(기보수)	보수(13. 하반기)
	보 수(08. 하반기)	보수(14. 상반기)
	보 수(08. 상반기)	보수(14. 하반기)
	보 수(09. 하반기)	보수(15. 상반기)
	보 수(10. 상반기)	보수(15. 하반기)
	보 수(10. 하반기)	보수(16. 상반기)
	보 수(11. 상반기)	보수(16. 하반기)
	보 수(11. 하반기)	보수(17. 상반기)

손상 현황 표

[illegible]

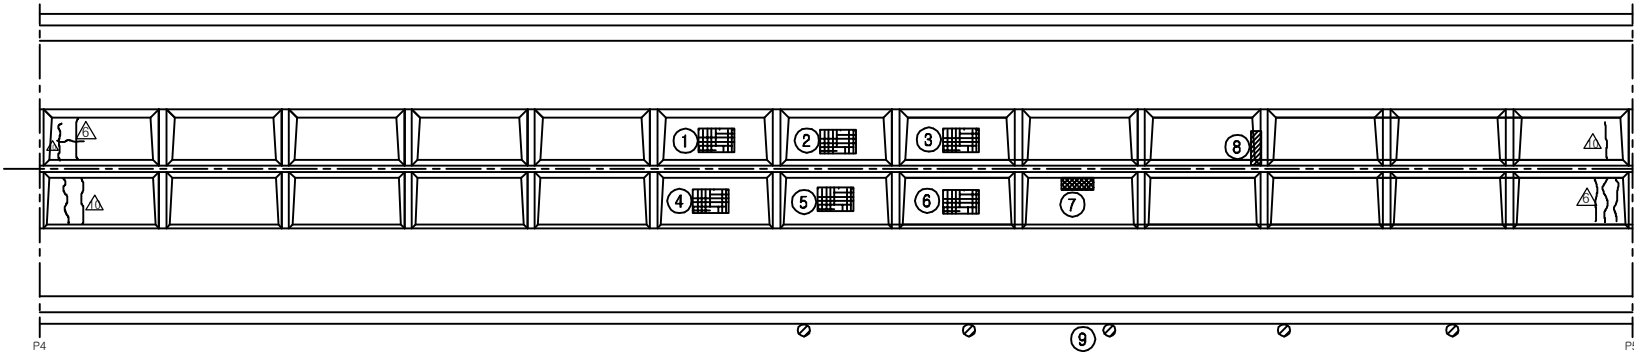주) 손상의 폭과 길이는 m 이며, 단 균열의 폭은 mm 임









← 부산


동대구 ➡

SECTION

용역명	2017년 상반기 시설물 정기점검 용역
과업기간	2017. 03. 21 ~ 2017. 06. 30
발주처	 신대구부산고속도로주식회사
용역사	(주)위드이앤오
도면번호	11

      ID:용계2교(대구)-바닥판하면 S6


보 수 이 력			
	기 존 규 율		보 수(12. 상반기)
	신 규 규 율		보 수(12. 하반기)
	보수부위재균열		보 수(13. 상반기)
	보 수(기보수)		보 수(13. 하반기)
	보 수(08. 하반기)		보 수(14. 상반기)
	보 수(09. 상반기)		보 수(14. 하반기)
	보 수(09. 하반기)		보 수(15. 상반기)
	보 수(10. 상반기)		보 수(15. 하반기)
	보 수(10. 하반기)		보 수(16. 상반기)
	보 수(11. 상반기)		보 수(16. 하반기)
	보 수(11. 하반기)		보 수(17. 상반기)

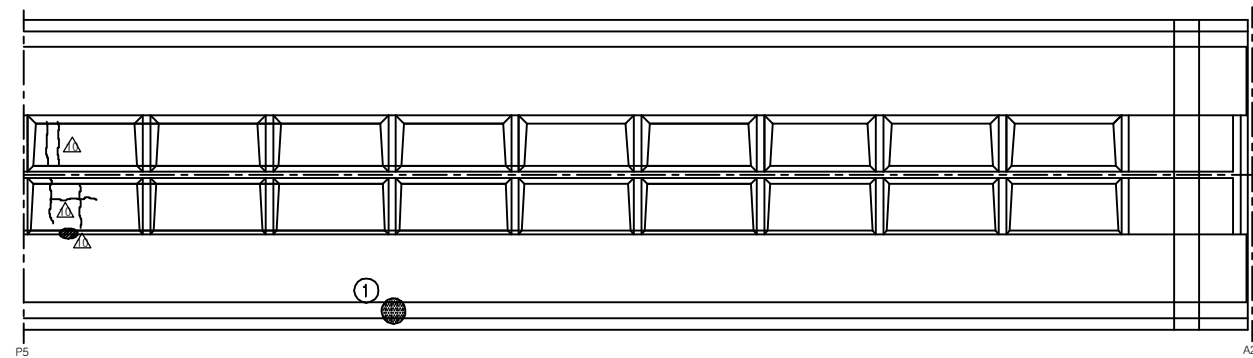[illegible]


← 부산

동대구 ➡

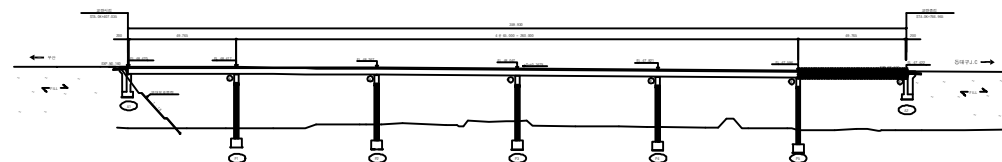KEY PLAN



SECTION

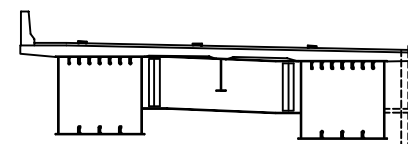

용역명	2017년 상반기 시설물 정기점검 용역
과업기간	2017. 03. 21 ~ 2017. 06. 30
발주처	 신대구부산고속도로주식회사
용역사	(주)위드이앤오
도면번호	12


ID:용계2교(대구)-거더외부(G1) S1

보 수 이 려		
	기 존 규 열	보수(12. 상반기)
	신 규 규 열	보수(12. 하반기)
	보수부위재규열	보수(13. 상반기)
	보수(기보수)	보수(13. 하반기)
	보수(08. 하반기)	보수(14. 상반기)
	보수(09. 상반기)	보수(14. 하반기)
	보수(09. 하반기)	보수(15. 상반기)
	보수(10. 상반기)	보수(15. 하반기)
	보수(10. 하반기)	보수(16. 상반기)
	보수(11. 상반기)	보수(16. 하반기)
	보수(11. 하반기)	보수(17. 상반기)


손상 현황 표

[illegible]

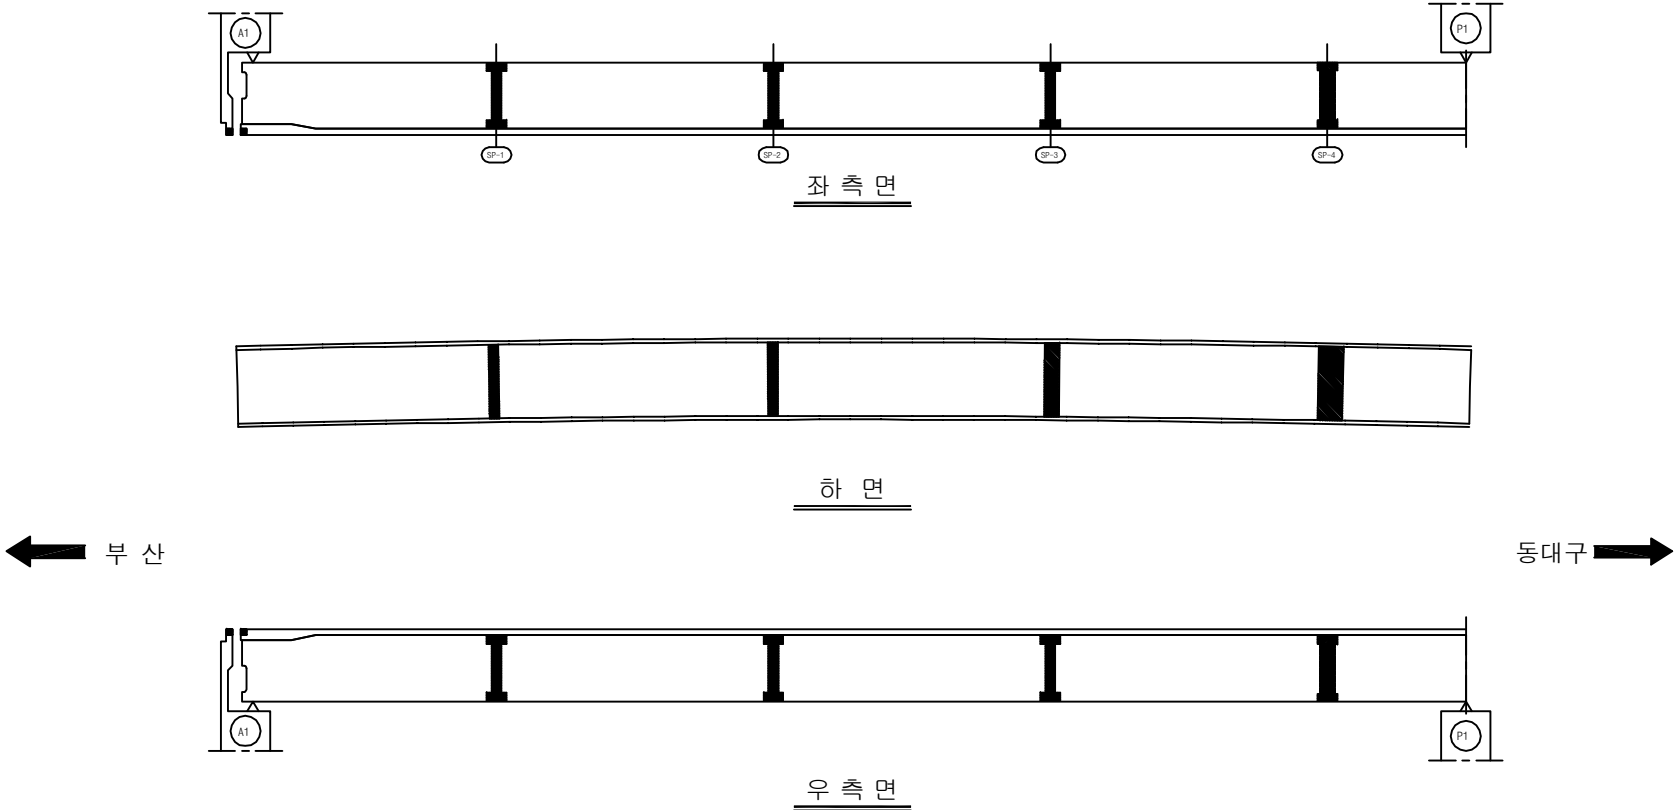
주) 손상의 폭과 길이는 m 이며, 단 균열의 폭은 mm 임



KEY PLAN

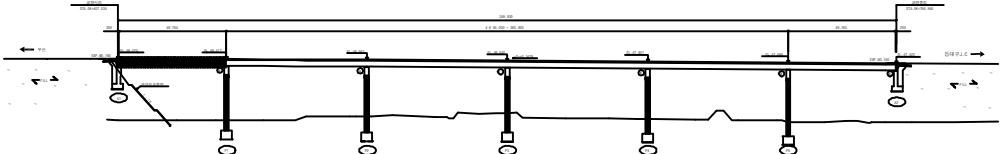

SECTION

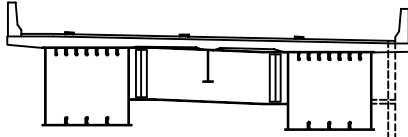

용역명	2017년 상반기 시설물 정기점검 용역
과업기간	2017. 03. 21 ~ 2017. 06. 30
발주처	 신대구부산고속도로주식회사
용역사	(주)위드이앤오
도면번호	13


ID:용계2교(대구)-거더외부(G1) S2

보 수 이 려		
	기 존 규 열	보 수(12. 상반기)
	신 규 규 열	보 수(12. 하반기)
	보수부위재검열	보 수(13. 상반기)
	보 수(기보수)	보 수(13. 하반기)
	보 수(08. 하반기)	보 수(14. 상반기)
	보 수(09. 상반기)	보 수(14. 하반기)
	보 수(09. 하반기)	보 수(15. 상반기)
	보 수(10. 상반기)	보 수(15. 하반기)
	보 수(10. 하반기)	보 수(16. 상반기)
	보 수(11. 상반기)	보 수(16. 하반기)
	보 수(11. 하반기)	보 수(17. 상반기)


손상 현황 표

[illegible]

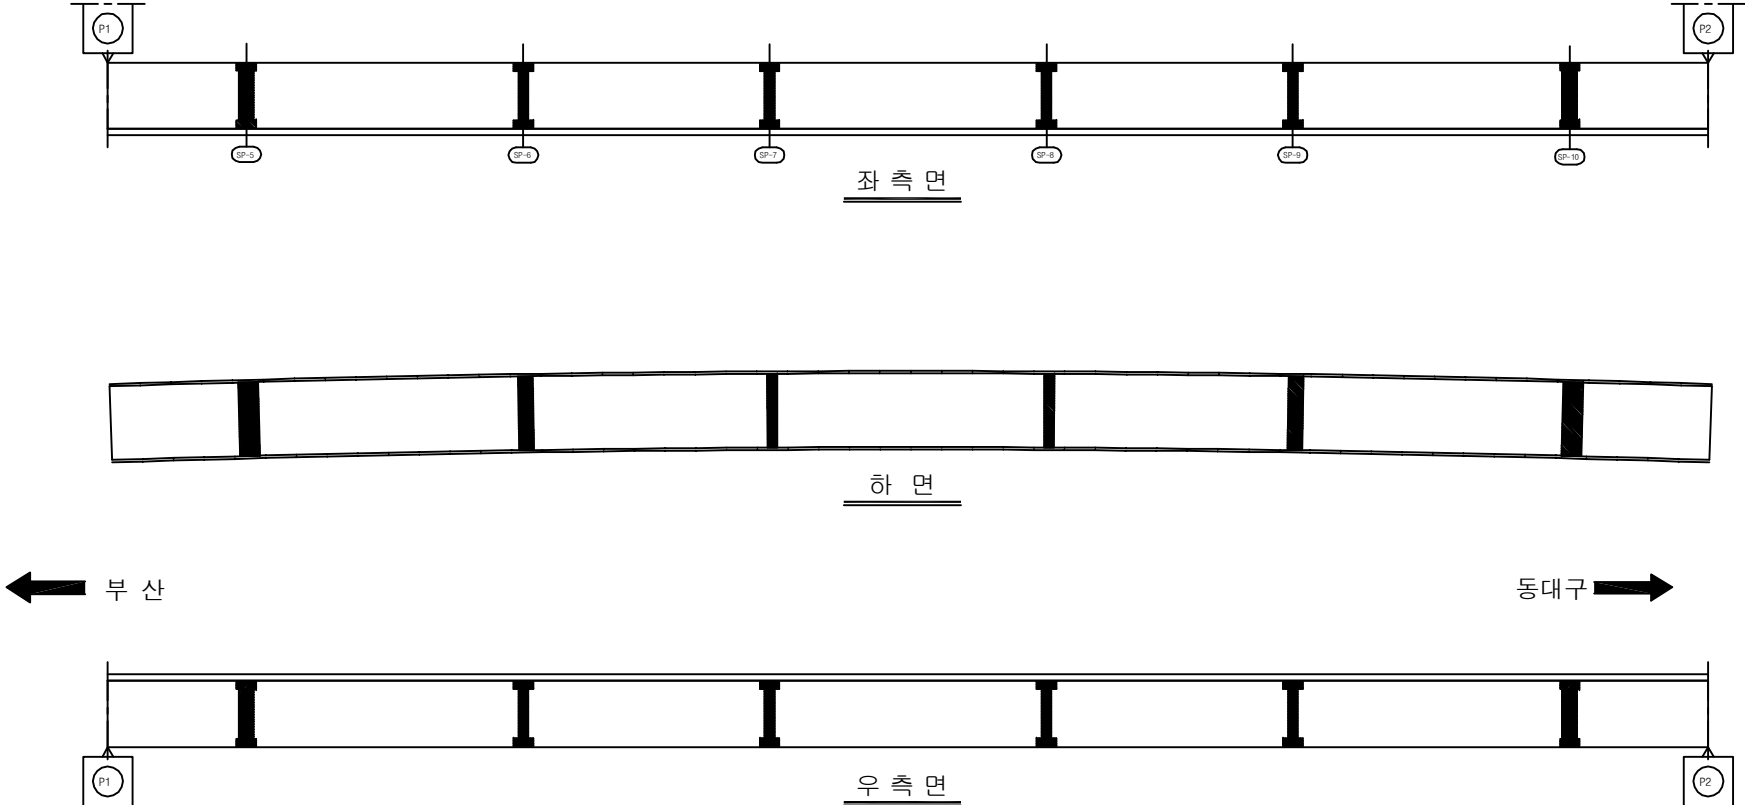
주) 손상의 폭과 길이는 m 이며, 단 균열의 폭은 mm 임



KEY PLAN

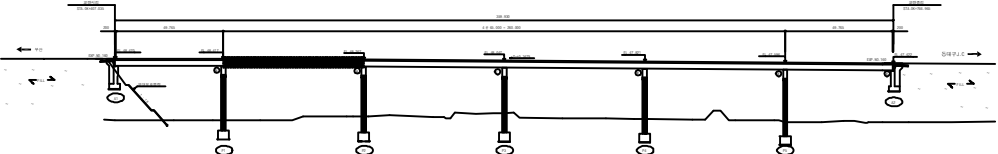

SECTION _____

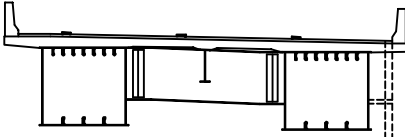

용역명	2017년 상반기 시설물 정기점검 용역
과업기간	2017. 03. 21 ~ 2017. 06. 30
발주처	 신대구부산고속도로주식회사
용역사	(주)위드이앤오
도면번호	14


ID:용계2교(대구)-거더외부(G1) S3

보 수 이 려		
	기 존 규 열	보수(12. 상반기)
	신 규 규 열	보수(12. 하반기)
	보수부위재규열	보수(13. 상반기)
	보 수(기보수)	보수(13. 하반기)
	보 수(08. 하반기)	보수(14. 상반기)
	보 수(09. 상반기)	보수(14. 하반기)
	보 수(09. 하반기)	보수(15. 상반기)
	보 수(10. 상반기)	보수(15. 하반기)
	보 수(10. 하반기)	보수(16. 상반기)
	보 수(11. 상반기)	보수(16. 하반기)
	보 수(11. 하반기)	보수(17. 상반기)

손상 현황 표

[illegible]

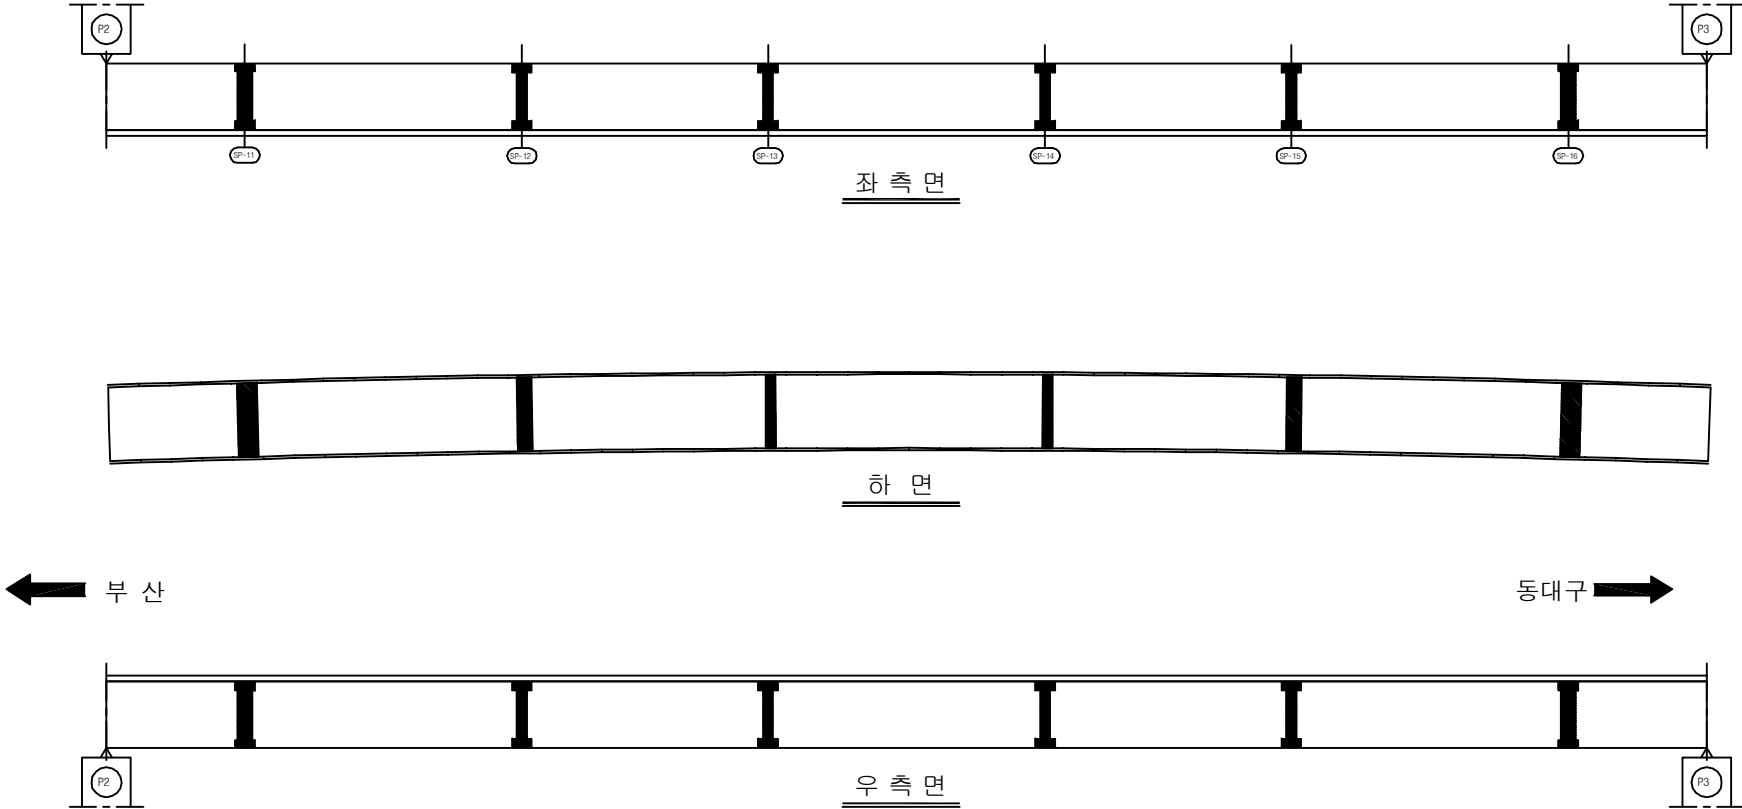주) 손상의 폭과 길이는 m 이며, 단 균열의 폭은 mm 임




KEY PLAN




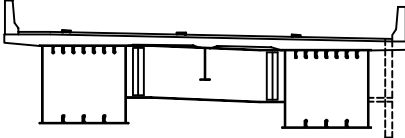SECTION




용역명	2017년 상반기 시설물 정기점검 용역
과업기간	2017. 03. 21 ~ 2017. 06. 30
발주처	 신대구부산고속도로주식회사
용역사	(주)위드이앤오
도면번호	15


ID:용계2교(대구)-거더외부(G1) S4

보 수 이 려		
	기 존 규 열	보수(12. 상반기)
	신 규 규 열	보수(12. 하반기)
	보수부위재규열	보수(13. 상반기)
	보 수(기보수)	보수(13. 하반기)
	보 수(08. 하반기)	보수(14. 상반기)
	보 수(09. 상반기)	보수(14. 하반기)
	보 수(09. 하반기)	보수(15. 상반기)
	보 수(10. 상반기)	보수(15. 하반기)
	보 수(10. 하반기)	보수(16. 상반기)
	보 수(11. 상반기)	보수(16. 하반기)
	보 수(11. 하반기)	보수(17. 상반기)


손상 현황 표

[illegible]

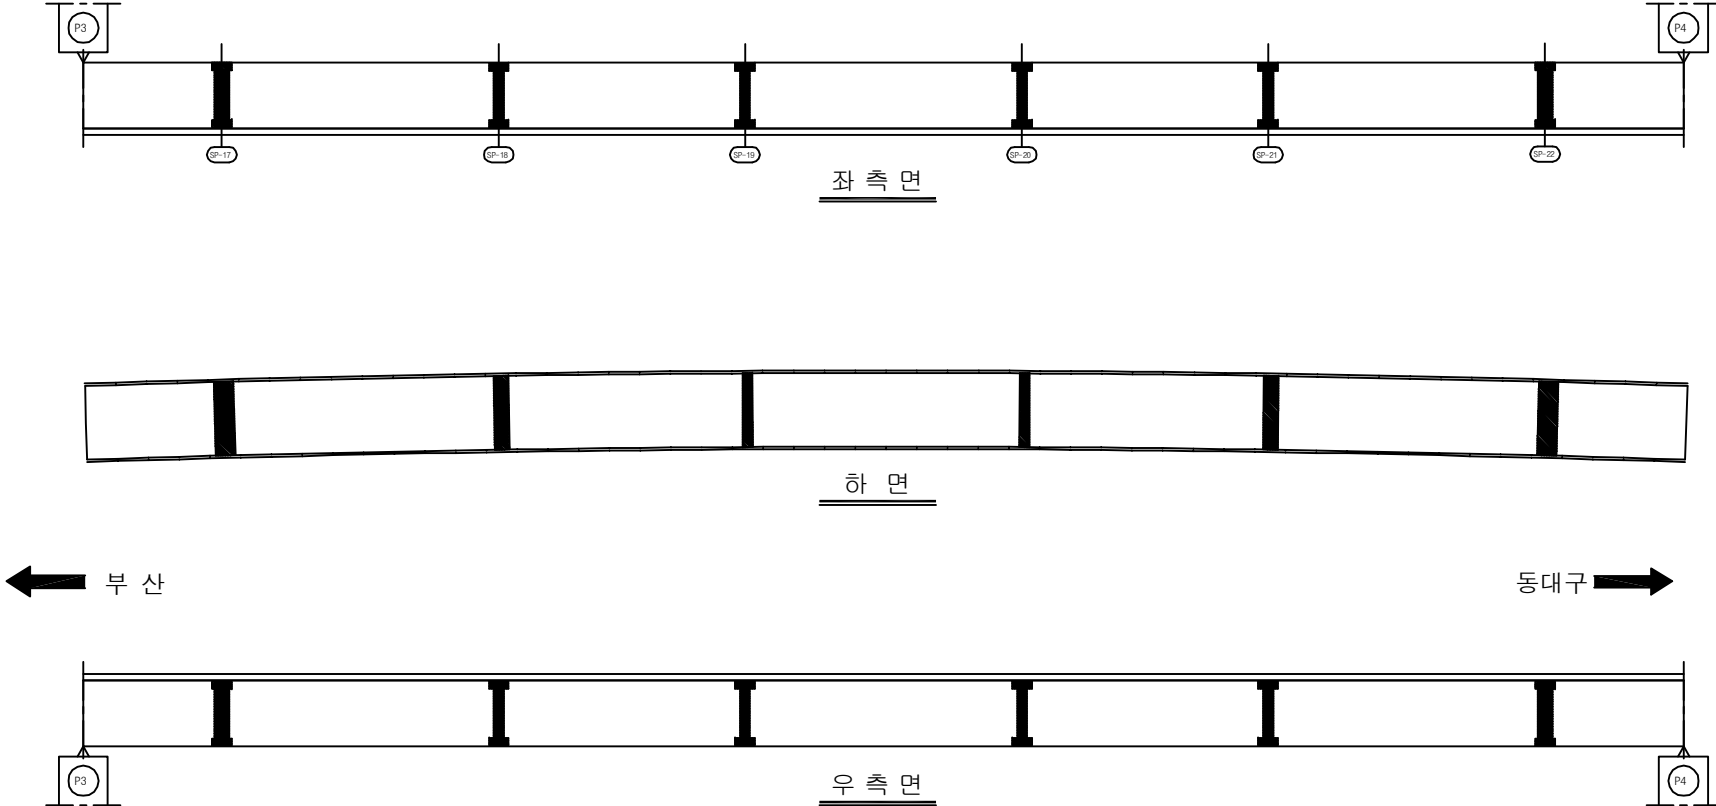주) 손상의 폭과 길이는 m 이며, 단 균열의 폭은 mm 임



SECTION

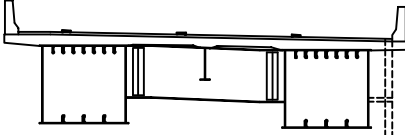

용역명	2017년 상반기 시설물 정기점검 용역
과업기간	2017. 03. 21 ~ 2017. 06. 30
발주처	 신대구부산고속도로주식회사
용역사	(주)위드이앤오
도면번호	16


ID:용계2교(대구)-거더외부(G1) S5

보 수 이 려		
	기 존 규 열	보수(12. 상반기)
	신 규 규 열	보수(12. 하반기)
	보수부위재규열	보수(13. 상반기)
	보 수(기보수)	보수(13. 하반기)
	보 수(08. 하반기)	보수(14. 상반기)
	보 수(09. 상반기)	보수(14. 하반기)
	보 수(09. 하반기)	보수(15. 상반기)
	보 수(10. 상반기)	보수(15. 하반기)
	보 수(10. 하반기)	보수(16. 상반기)
	보 수(11. 상반기)	보수(16. 하반기)
	보 수(11. 하반기)	보수(17. 상반기)

손상 현황 표

[illegible]

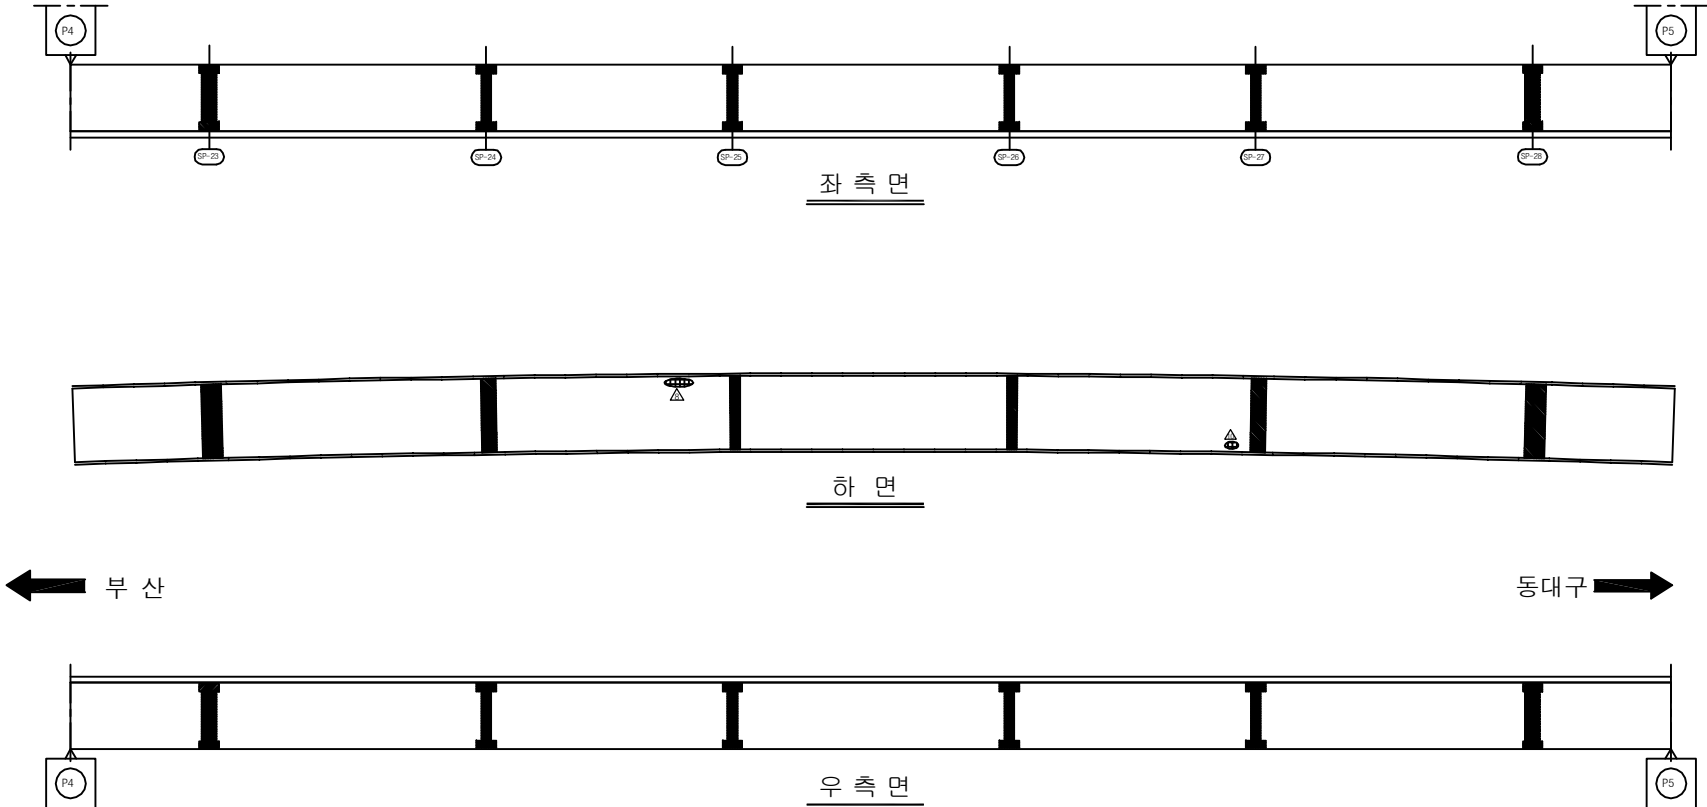주) 손상의 폭과 길이는 m 이며, 단 균열의 폭은 mm 임



KEY PLAN



SECTION

용역명	2017년 상반기 시설물 정기점검 용역
과업기간	2017. 03. 21 ~ 2017. 06. 30
발주처	 신대구부산고속도로주식회사
용역사	(주)위드이앤오
도면번호	17

ID:용계2교(대구)-거더외부(G1) S6

보 수 이 력		
	기 존 규 월	보 수(12. 상반기)
	신 규 규 월	보 수(12. 하반기)
	보수부위재규월	보 수(13. 상반기)
	보 수(기보수)	보 수(13. 하반기)
	보 수(08. 하반기)	보 수(14. 상반기)
	보 수(08. 상반기)	보 수(14. 하반기)
	보 수(09. 하반기)	보 수(15. 상반기)
	보 수(10. 상반기)	보 수(15. 하반기)
	보 수(10. 하반기)	보 수(16. 상반기)
	보 수(11. 상반기)	보 수(16. 하반기)
	보 수(11. 하반기)	보 수(17. 상반기)






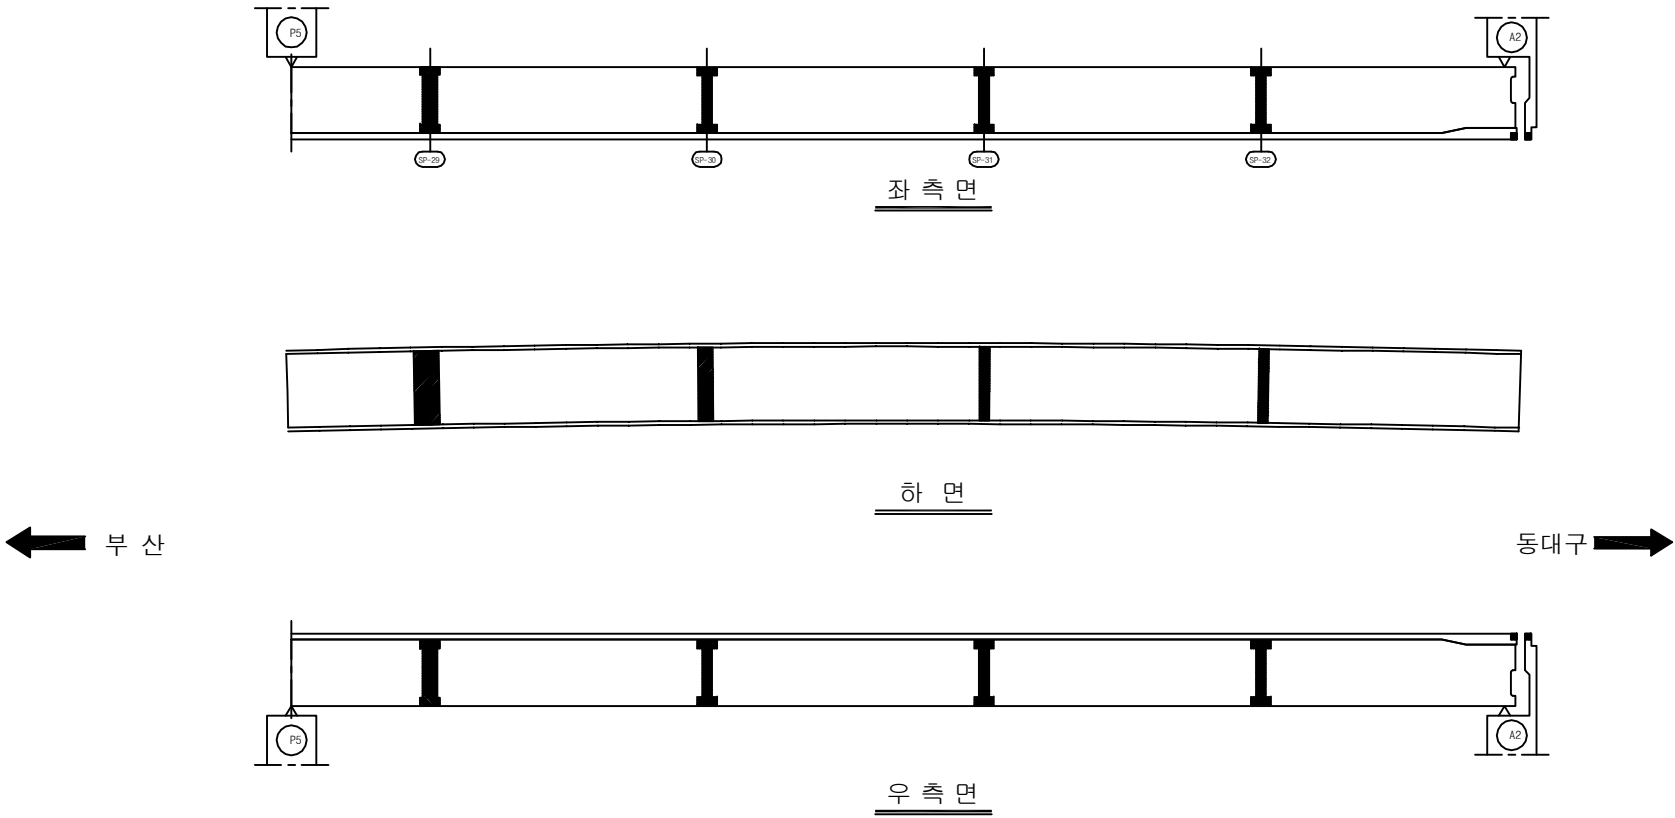
손상 현황 표

[illegible][illegible]

SECTION

용역명	2017년 상반기 시설물 정기점검 용역
과업기간	2017. 03. 21 ~ 2017. 06. 30
발주처	 신대구부산고속도로주식회사
용역사	(주)위드이앤오
도면번호	18

      
ID:용계2교(대구)-거더외부(G2) S1

보 수 이 력			
	기 존 규 율		보 수(12. 상반기)
	신 규 규 율		보 수(12. 하반기)
	보수부위재균열		보 수(13. 상반기)
	보 수(기보수)		보 수(13. 하반기)
	보 수(08. 하반기)		보 수(14. 상반기)
	보 수(09. 상반기)		보 수(14. 하반기)
	보 수(09. 하반기)		보 수(15. 상반기)
	보 수(10. 상반기)		보 수(15. 하반기)
	보 수(10. 하반기)		보 수(16. 상반기)
	보 수(11. 상반기)		보 수(16. 하반기)
	보 수(11. 하반기)		보 수(17. 상반기)


손상 현황 표

[illegible]

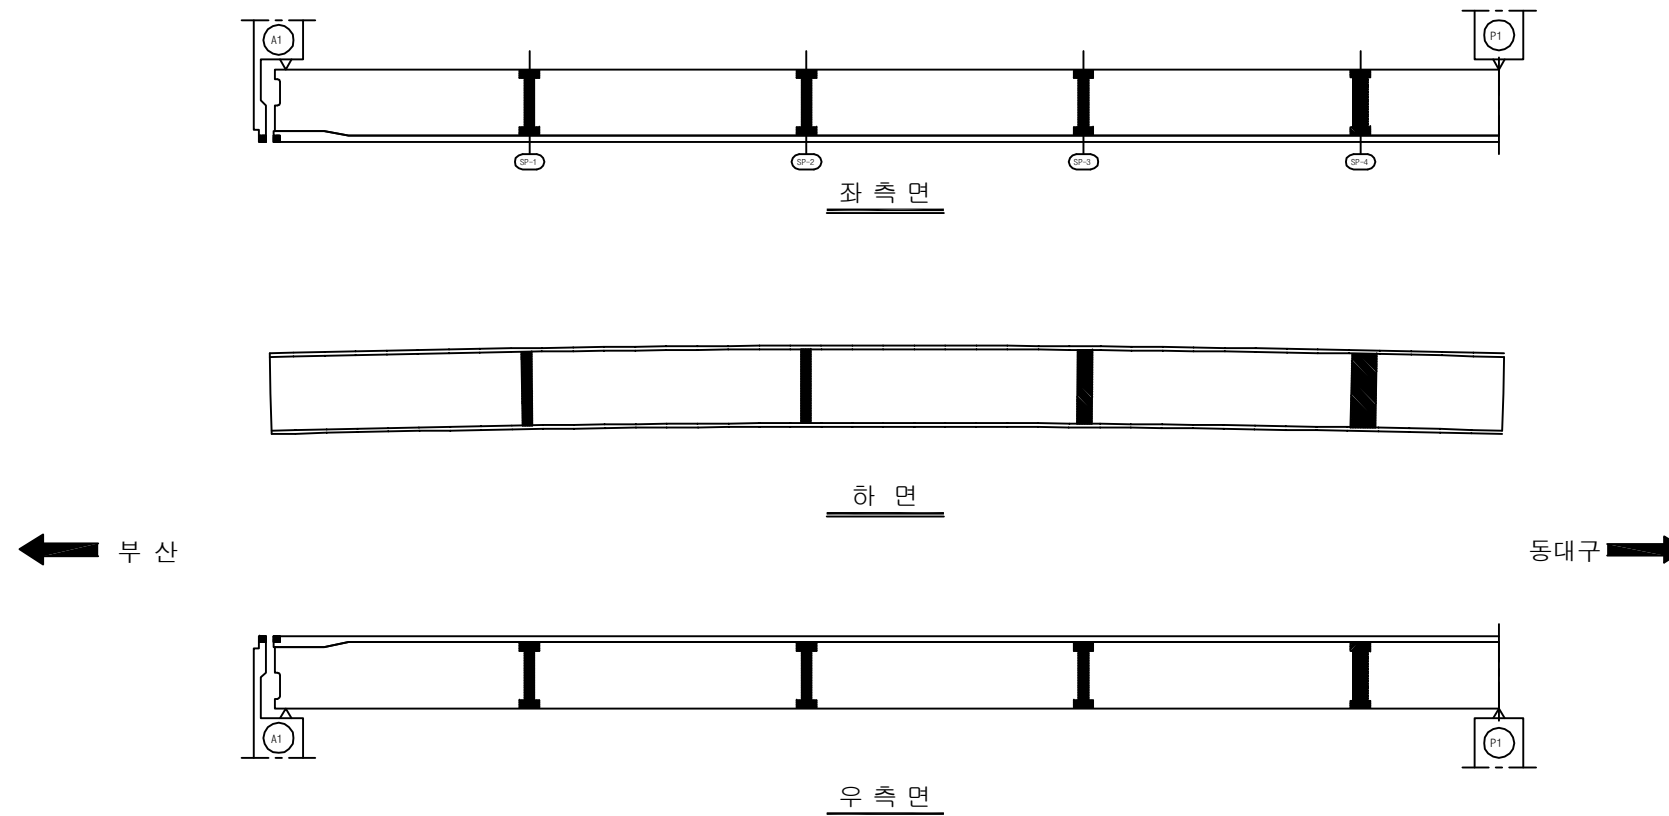
주) 손상의 폭과 길이는 m 이며, 단 균열의 폭은 mm 임



KEY PLAN

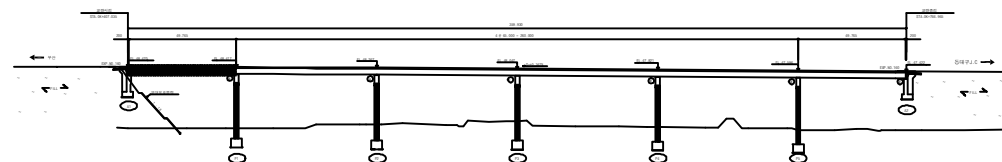

SECTION

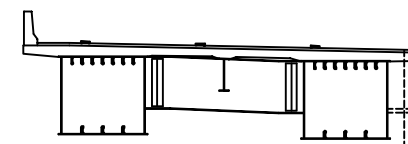

용역명	2017년 상반기 시설물 정기점검 용역
과업기간	2017. 03. 21 ~ 2017. 06. 30
발주처	 신대구부산고속도로주식회사
용역사	(주)위드이앤오
도면번호	19


ID:용계2교(대구)-거더외부(G2) S2

보 수 이 려		
	기 존 규 열	보수(12. 상반기)
	신 규 규 열	보수(12. 하반기)
	보수부위재규열	보수(13. 상반기)
	보 수(기보수)	보수(13. 하반기)
	보 수(08. 하반기)	보수(14. 상반기)
	보 수(09. 상반기)	보수(14. 하반기)
	보 수(09. 하반기)	보수(15. 상반기)
	보 수(10. 상반기)	보수(15. 하반기)
	보 수(10. 하반기)	보수(16. 상반기)
	보 수(11. 상반기)	보수(16. 하반기)
	보 수(11. 하반기)	보수(17. 상반기)


손상 현황 표

[illegible]

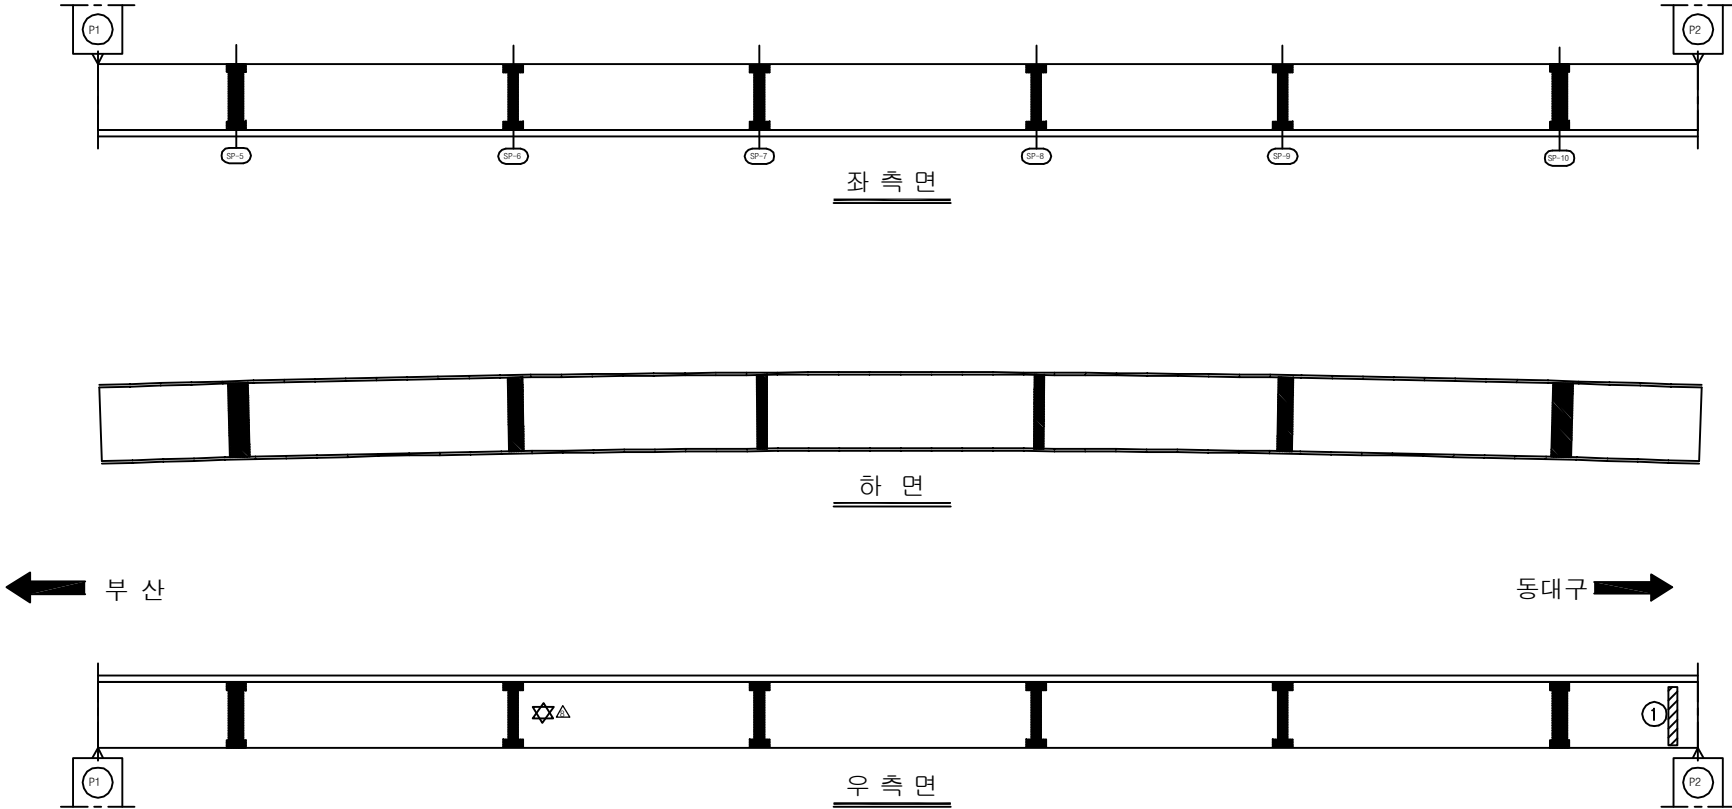
주) 손상의 폭과 길이는 m 이며, 단 균열의 폭은 mm 임



KEY PLAN

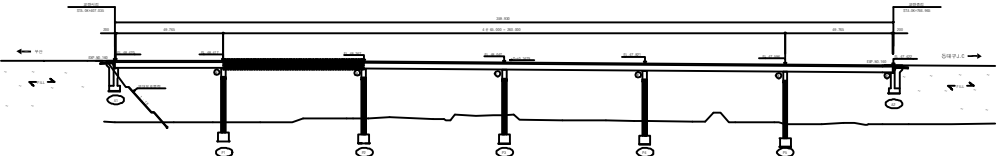

SECTION _____

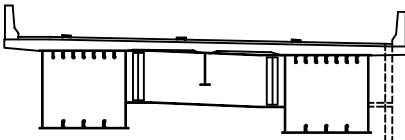

용역명	2017년 상반기 시설물 정기점검 용역
과업기간	2017. 03. 21 ~ 2017. 06. 30
발주처	 신대구부산고속도로주식회사
용역사	(주)위드이앤오
도면번호	20


ID:용계2교(대구)-거더외부(G2) S3

보 수 이 려		
	기 존 규 열	보수(12. 상반기)
	신 규 규 열	보수(12. 하반기)
	보수부위재규열	보수(13. 상반기)
	보 수(기보수)	보수(13. 하반기)
	보 수(08. 하반기)	보수(14. 상반기)
	보 수(09. 상반기)	보수(14. 하반기)
	보 수(09. 하반기)	보수(15. 상반기)
	보 수(10. 상반기)	보수(15. 하반기)
	보 수(10. 하반기)	보수(16. 상반기)
	보 수(11. 상반기)	보수(16. 하반기)
	보 수(11. 하반기)	보수(17. 상반기)


손상 현황 표

[illegible]

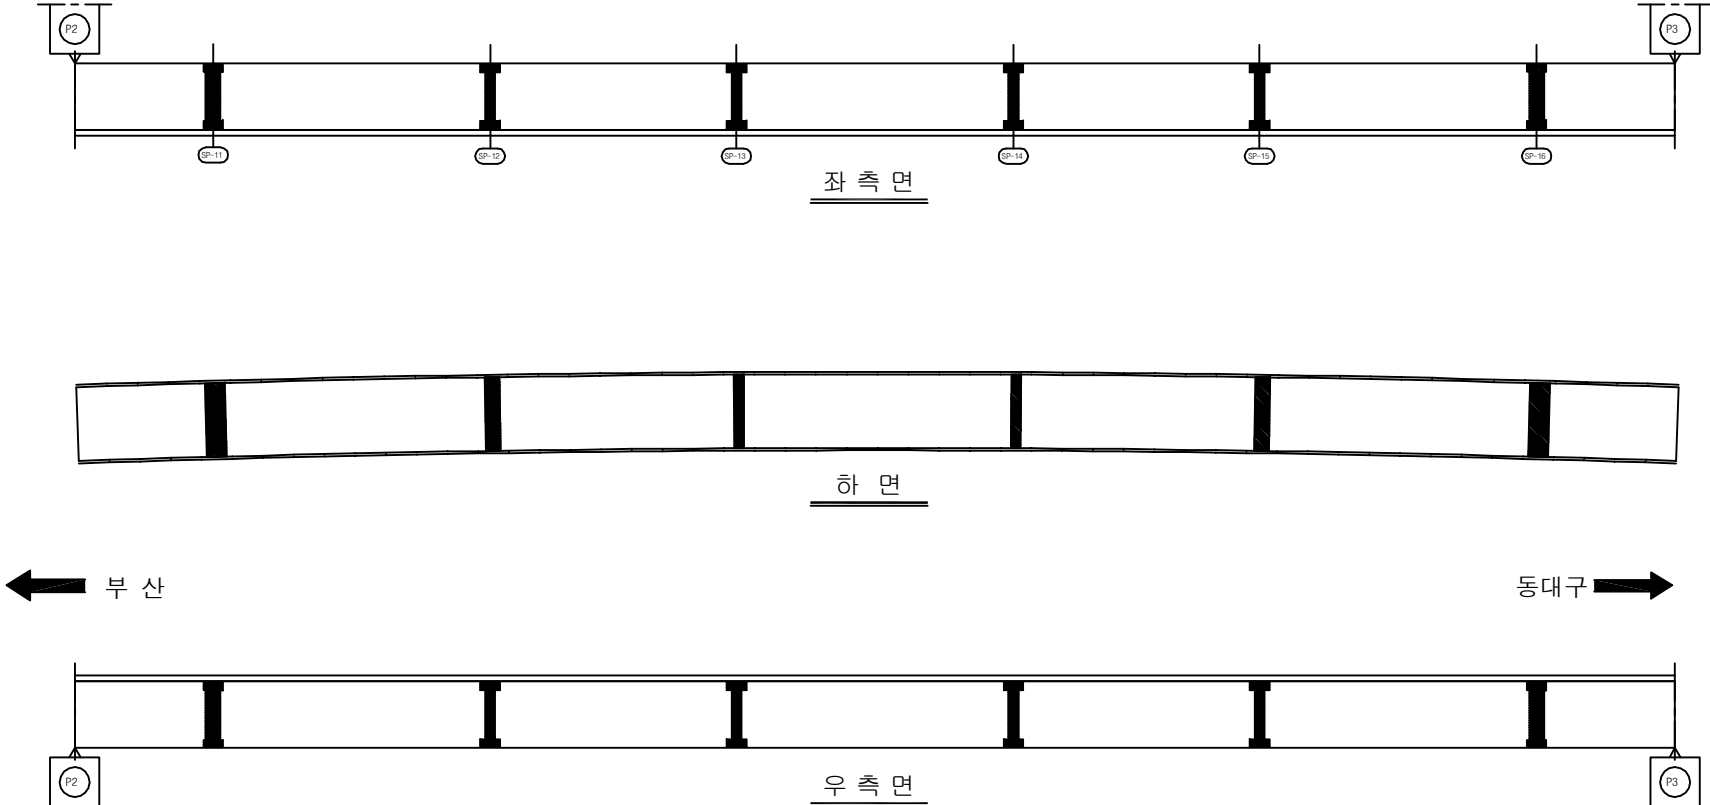
주) 손상의 폭과 길이는 m 이며, 단 균열의 폭은 mm 임



KEY PLAN

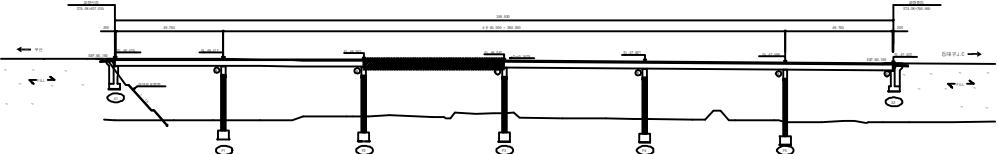

SECTION _____

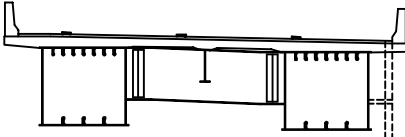

용역명	2017년 상반기 시설물 정기점검 용역
과업기간	2017. 03. 21 ~ 2017. 06. 30
발주처	 신대구부산고속도로주식회사
용역사	(주)위드이앤오
도면번호	21


ID:용계2교(대구)-거더외부(G2) S4

보 수 이 려		
	기 존 규 열	보수(12. 상반기)
	신 규 규 열	보수(12. 하반기)
	보수부위재규열	보수(13. 상반기)
	보수(기보수)	보수(13. 하반기)
	보수(08. 하반기)	보수(14. 상반기)
	보수(09. 상반기)	보수(14. 하반기)
	보수(09. 하반기)	보수(15. 상반기)
	보수(10. 상반기)	보수(15. 하반기)
	보수(10. 하반기)	보수(16. 상반기)
	보수(11. 상반기)	보수(16. 하반기)
	보수(11. 하반기)	보수(17. 상반기)

손상 현황 표

[illegible]

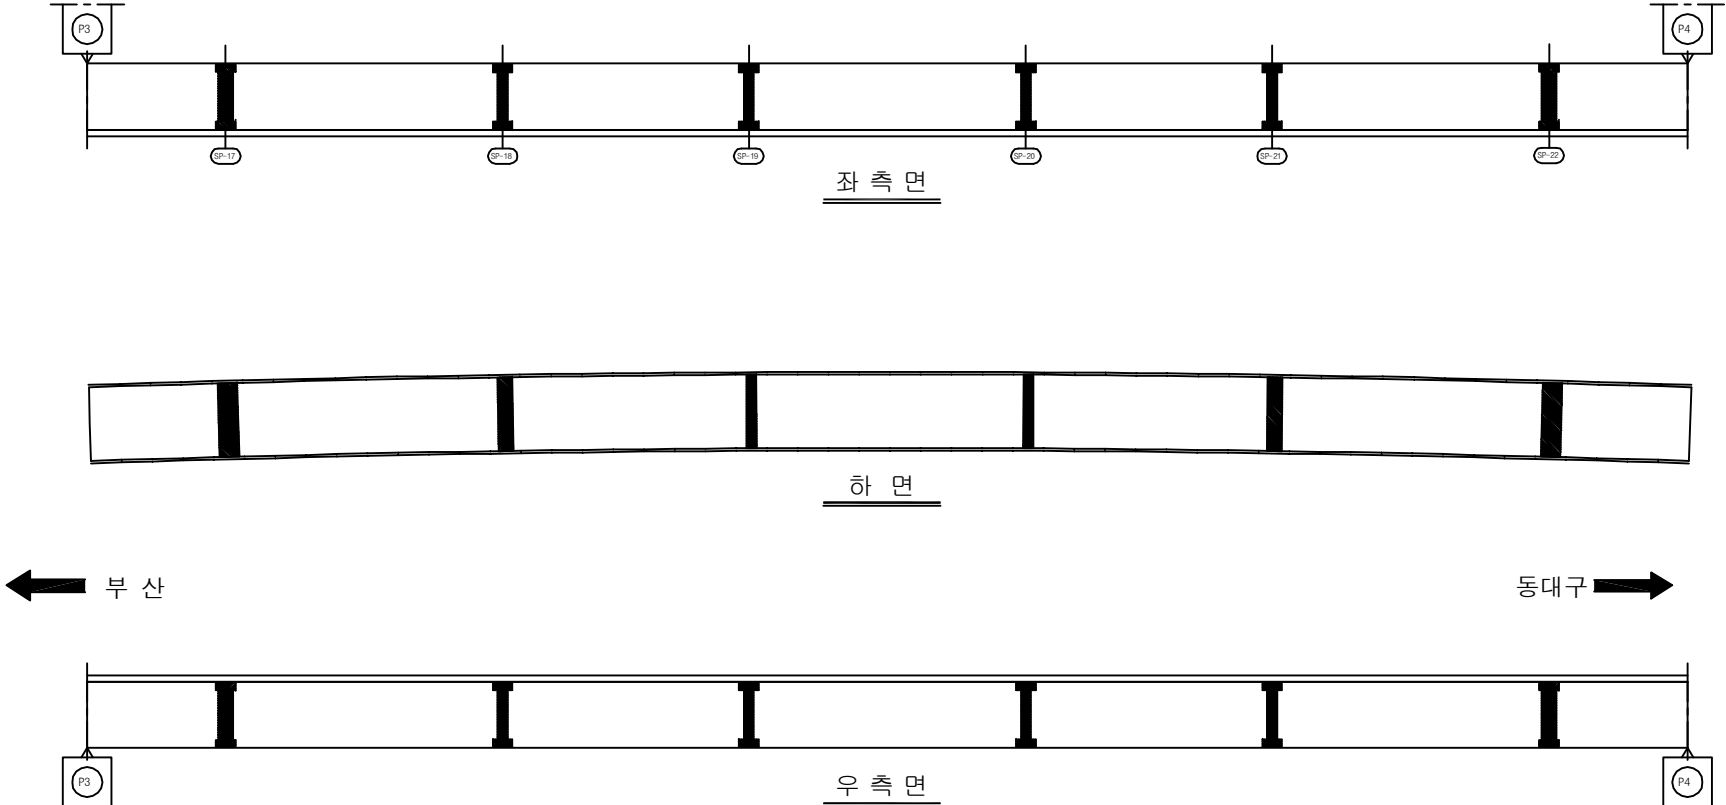주) 손상의 폭과 길이는 m 이며, 단 균열의 폭은 mm 임



KEY PLAN








SECTION



용역명	2017년 상반기 시설물 정기점검 용역
과업기간	2017. 03. 21 ~ 2017. 06. 30
발주처	 신대구부산고속도로주식회사
용역사	(주)위드이앤오
도면번호	22

      
ID:용계2교(대구)-거더외부(G2) S5

보 수 이 력			
	기 존 규 율		보 수(12. 상반기)
	신 규 규 율		보 수(12. 하반기)
	보수부위재균열		보 수(13. 상반기)
	보 수(기보수)		보 수(13. 하반기)
	보 수(08. 하반기)		보 수(14. 상반기)
	보 수(09. 상반기)		보 수(14. 하반기)
	보 수(09. 하반기)		보 수(15. 상반기)
	보 수(10. 상반기)		보 수(15. 하반기)
	보 수(10. 하반기)		보 수(16. 상반기)
	보 수(11. 상반기)		보 수(16. 하반기)
	보 수(11. 하반기)		보 수(17. 상반기)

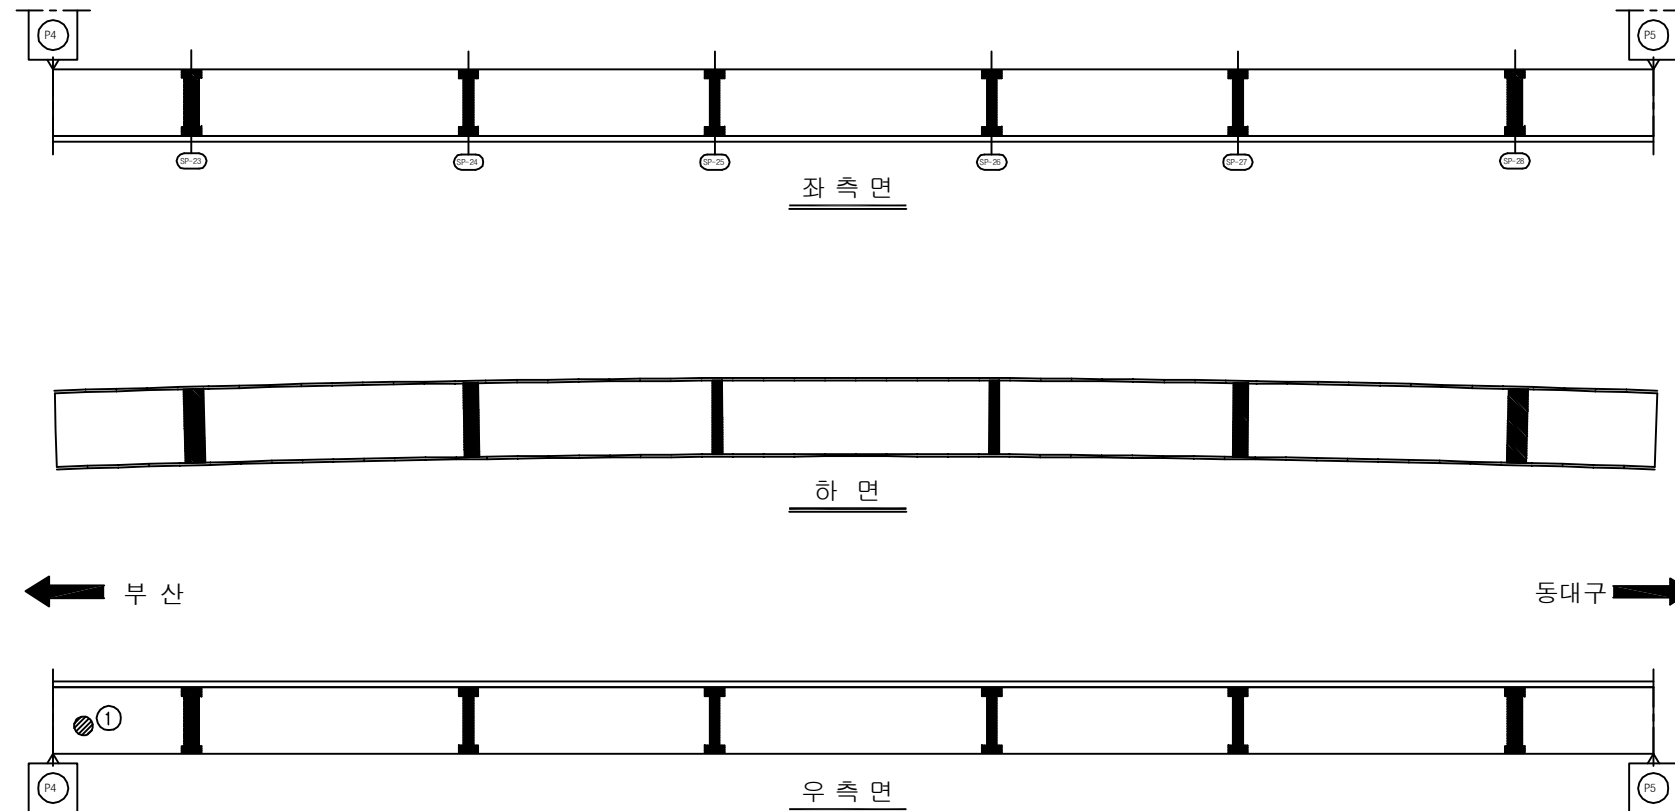
손상 현황 표

[illegible]

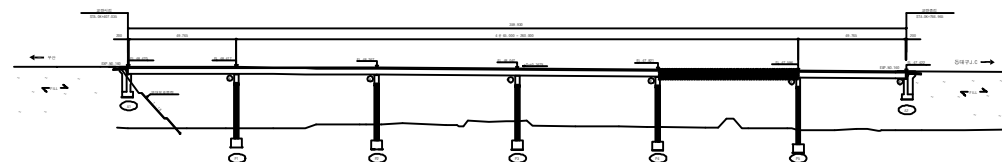KEY PLAN









SECTION

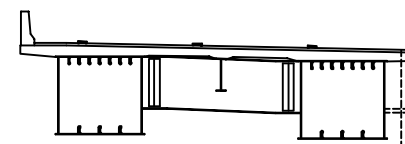

용역명	2017년 상반기 시설물 정기점검 용역
과업기간	2017. 03. 21 ~ 2017. 06. 30
발주처	 신대구부산고속도로주식회사
용역사	(주)위드이앤오
도면번호	23

      
ID:용계2교(대구)-거더외부(G2) S6

보 수 이 력			
	기 존 규 율		보 수(12. 상반기)
	신 규 규 율		보 수(12. 하반기)
	보수부위재균열		보 수(13. 상반기)
	보 수(기보수)		보 수(13. 하반기)
	보 수(08. 하반기)		보 수(14. 상반기)
	보 수(09. 상반기)		보 수(14. 하반기)
	보 수(09. 하반기)		보 수(15. 상반기)
	보 수(10. 상반기)		보 수(15. 하반기)
	보 수(10. 하반기)		보 수(16. 상반기)
	보 수(11. 상반기)		보 수(16. 하반기)
	보 수(11. 하반기)		보 수(17. 상반기)


손상 현황 표

[illegible]

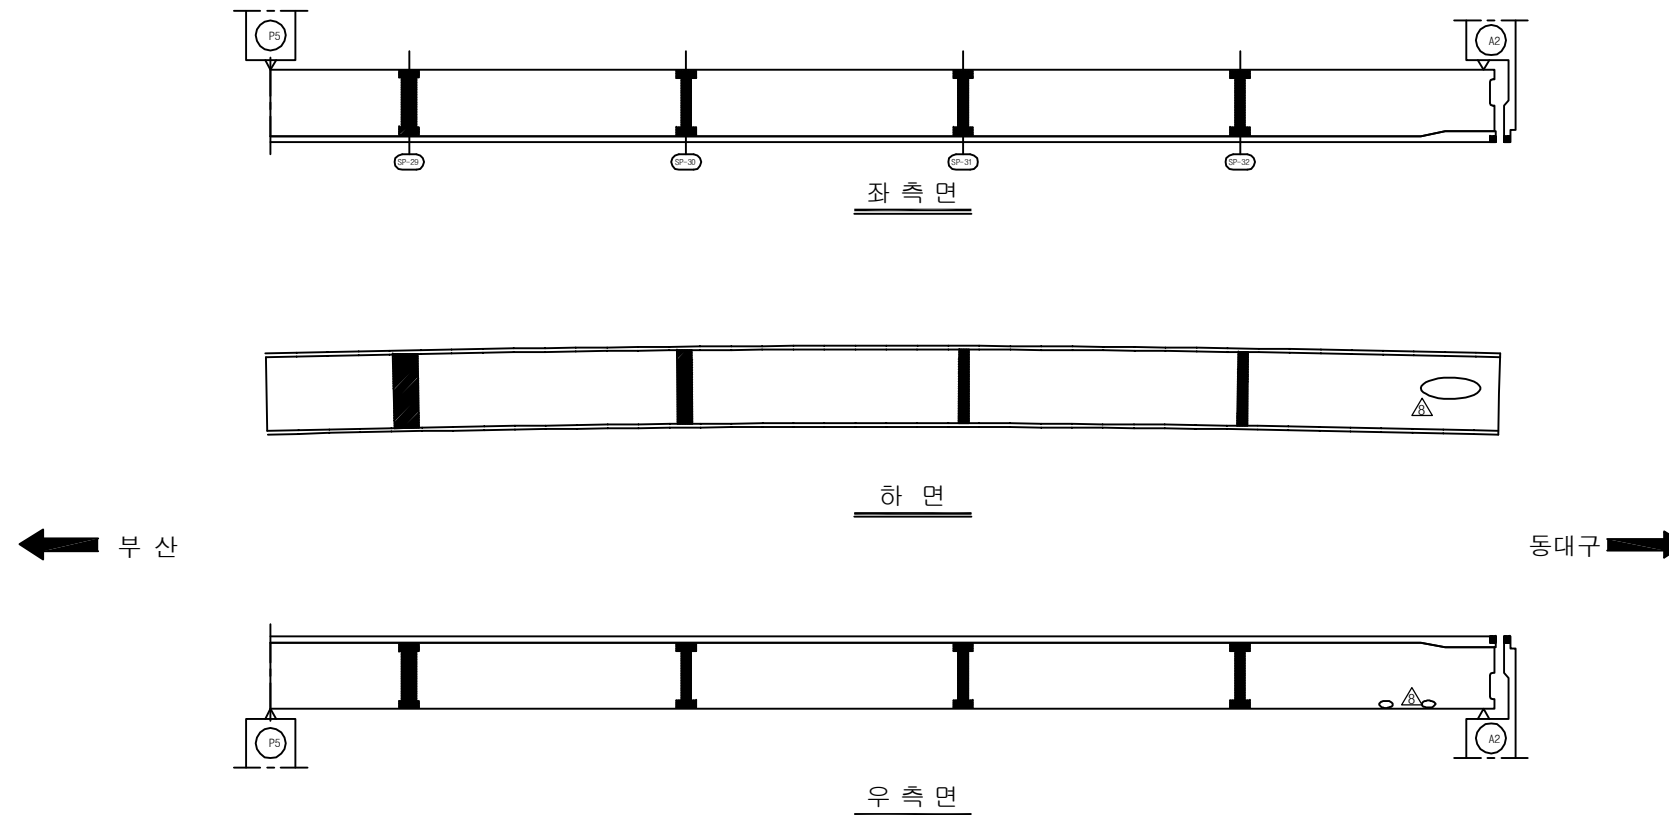
주) 손상의 폭과 길이는 m 이며, 단 균열의 폭은 mm 임



KEY PLAN







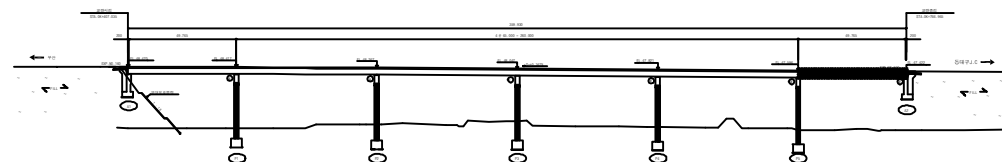


SECTION

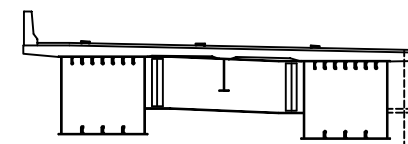

용역명	2017년 상반기 시설물 정기점검 용역
과업기간	2017. 03. 21 ~ 2017. 06. 30
발주처	 신대구부산고속도로주식회사
용역사	(주)위드이앤오
도면번호	24

       
ID:용계2교(대구)-거더내부(G1) S1

보 수 이 력			
	기 존 규 율		보 수(12. 상반기)
	신 규 규 율		보 수(12. 하반기)
	보수부위재균열		보 수(13. 상반기)
	보 수(기보수)		보 수(13. 하반기)
	보 수(08. 하반기)		보 수(14. 상반기)
	보 수(09. 상반기)		보 수(14. 하반기)
	보 수(09. 하반기)		보 수(15. 상반기)
	보 수(10. 상반기)		보 수(15. 하반기)
	보 수(10. 하반기)		보 수(16. 상반기)
	보 수(11. 상반기)		보 수(16. 하반기)
	보 수(11. 하반기)		보 수(17. 상반기)


손상 현황 표

[illegible]

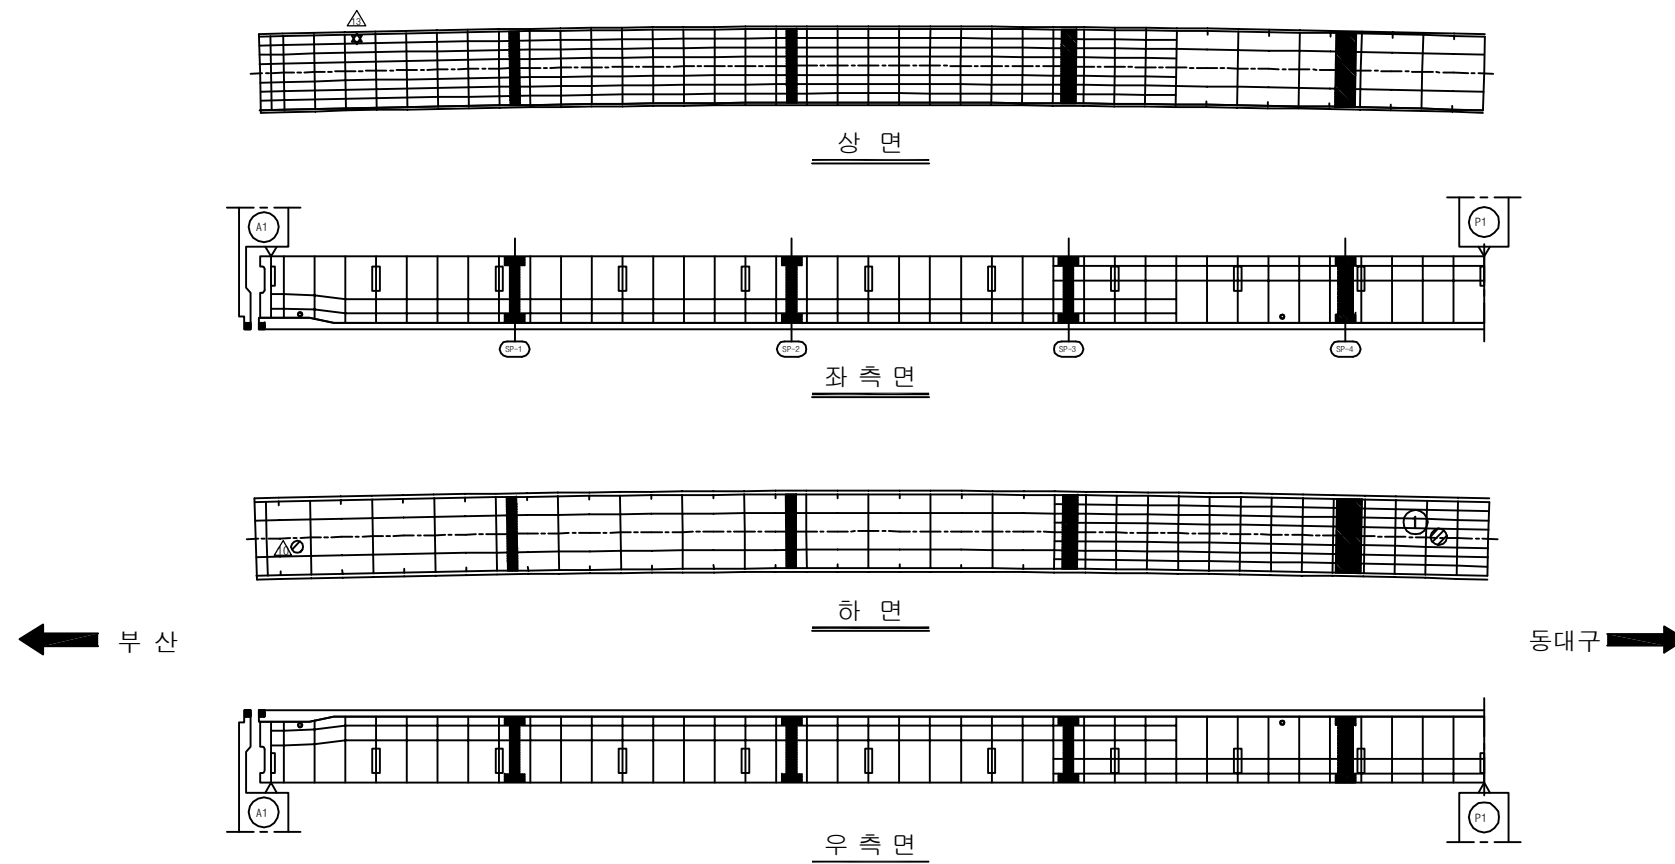
주) 손상의 폭과 길이는 m 이며, 단 균열의 폭은 mm 임



KEY PLAN






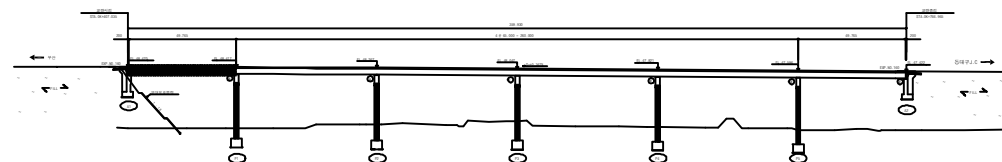


SECTION

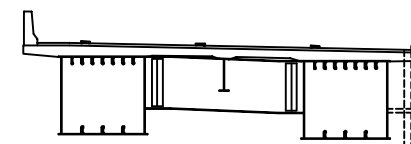

용역명	2017년 상반기 시설물 정기점검 용역
과업기간	2017. 03. 21 ~ 2017. 06. 30
발주처	 신대구부산고속도로주식회사
용역사	(주)위드이앤오
도면번호	25

      ID:용계2교(대구)-거더내부(G1) S2


보 수 이 력			
	기 존 규 율		보 수(12. 상반기)
	신 규 규 율		보 수(12. 하반기)
	보수부위재균열		보 수(13. 상반기)
	보 수(기보수)		보 수(13. 하반기)
	보 수(08. 하반기)		보 수(14. 상반기)
	보 수(09. 상반기)		보 수(14. 하반기)
	보 수(09. 하반기)		보 수(15. 상반기)
	보 수(10. 상반기)		보 수(15. 하반기)
	보 수(10. 하반기)		보 수(16. 상반기)
	보 수(11. 상반기)		보 수(16. 하반기)
	보 수(11. 하반기)		보 수(17. 상반기)

손상 현황 표


[illegible]

주) 손상의 폭과 길이는 m 이며, 단 균열의 폭은 mm 임

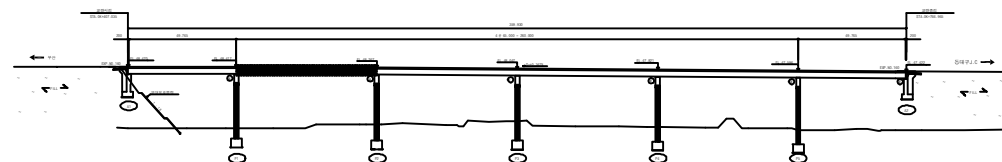KEY PLAN









SECTION

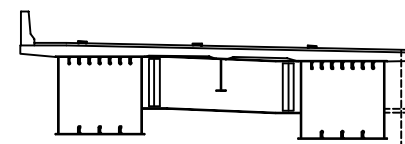

용역명	2017년 상반기 시설물 정기점검 용역
과업기간	2017. 03. 21 ~ 2017. 06. 30
발주처	 신대구부산고속도로주식회사
용역사	(주)위드이앤오
도면번호	26

      ID:용계2교(대구)-거더내부(G1) S4


보 수 이 력			
	기 존 규 율		보 수(12. 상반기)
	신 규 규 율		보 수(12. 하반기)
	보수부위재균열		보 수(13. 상반기)
	보 수(기보수)		보 수(13. 하반기)
	보 수(08. 하반기)		보 수(14. 상반기)
	보 수(09. 상반기)		보 수(14. 하반기)
	보 수(09. 하반기)		보 수(15. 상반기)
	보 수(10. 상반기)		보 수(15. 하반기)
	보 수(10. 하반기)		보 수(16. 상반기)
	보 수(11. 상반기)		보 수(16. 하반기)
	보 수(11. 하반기)		보 수(17. 상반기)

손상 현황 표


[illegible]

주) 손상의 폭과 길이는 m 이며, 단 균열의 폭은 mm 임

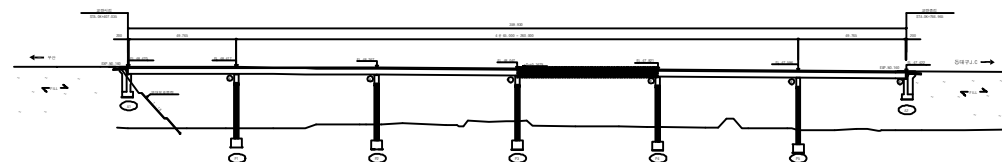KEY PLAN









SECTION

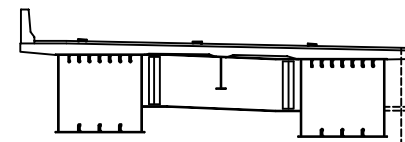

용역명	2017년 상반기 시설물 정기점검 용역
과업기간	2017. 03. 21 ~ 2017. 06. 30
발주처	 신대구부산고속도로주식회사
용역사	(주)위드이앤오
도면번호	28

      ID:용계2교(대구)-거더내부(G1) S5


보 수 이 력			
	기 존 규 율		보 수(12. 상반기)
	신 규 규 율		보 수(12. 하반기)
	보수부위재균열		보 수(13. 상반기)
	보 수(기보수)		보 수(13. 하반기)
	보 수(08. 하반기)		보 수(14. 상반기)
	보 수(09. 상반기)		보 수(14. 하반기)
	보 수(09. 하반기)		보 수(15. 상반기)
	보 수(10. 상반기)		보 수(15. 하반기)
	보 수(10. 하반기)		보 수(16. 상반기)
	보 수(11. 상반기)		보 수(16. 하반기)
	보 수(11. 하반기)		보 수(17. 상반기)

손상 현황 표


[illegible]

주) 손상의 폭과 길이는 m 이며, 단 균열의 폭은 mm 임

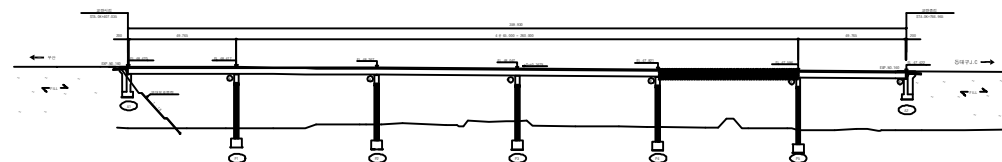KEY PLAN









SECTION

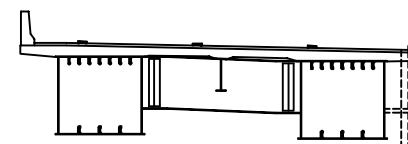

용역명	2017년 상반기 시설물 정기점검 용역
과업기간	2017. 03. 21 ~ 2017. 06. 30
발주처	 신대구부산고속도로주식회사
용역사	(주)위드이앤오
도면번호	29

      ID:용계2교(대구)-거더내부(G1) S6


보 수 이 력			
	기 존 규 율		보 수(12. 상반기)
	신 규 규 율		보 수(12. 하반기)
	보수부위재균열		보 수(13. 상반기)
	보 수(기보수)		보 수(13. 하반기)
	보 수(08. 하반기)		보 수(14. 상반기)
	보 수(09. 상반기)		보 수(14. 하반기)
	보 수(09. 하반기)		보 수(15. 상반기)
	보 수(10. 상반기)		보 수(15. 하반기)
	보 수(10. 하반기)		보 수(16. 상반기)
	보 수(11. 상반기)		보 수(16. 하반기)
	보 수(11. 하반기)		보 수(17. 상반기)

손상 현황 표


[illegible]

주) 손상의 폭과 길이는 m 이며, 단 균열의 폭은 mm 임

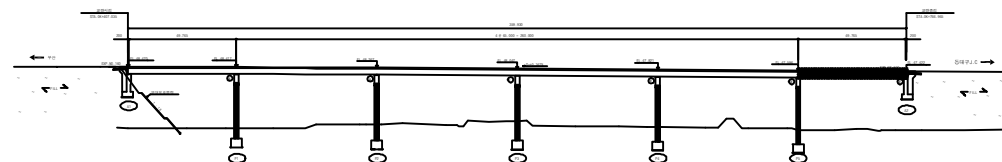KEY PLAN









SECTION

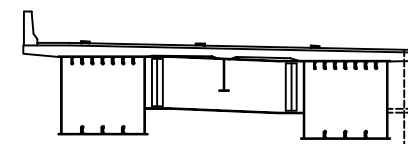


용역명	2017년 상반기 시설물 정기점검 용역
과업기간	2017. 03. 21 ~ 2017. 06. 30
발주처	 신대구부산고속도로주식회사
용역사	(주)위드이앤오
도면번호	30

      
ID:용계2교(대구)-거더내부(G2) S1

보 수 이 력			
	기 존 규 율		보 수(12. 상반기)
	신 규 규 율		보 수(12. 하반기)
	보수부위재균열		보 수(13. 상반기)
	보 수(기보수)		보 수(13. 하반기)
	보 수(08. 하반기)		보 수(14. 상반기)
	보 수(09. 상반기)		보 수(14. 하반기)
	보 수(09. 하반기)		보 수(15. 상반기)
	보 수(10. 상반기)		보 수(15. 하반기)
	보 수(10. 하반기)		보 수(16. 상반기)
	보 수(11. 상반기)		보 수(16. 하반기)
	보 수(11. 하반기)		보 수(17. 상반기)

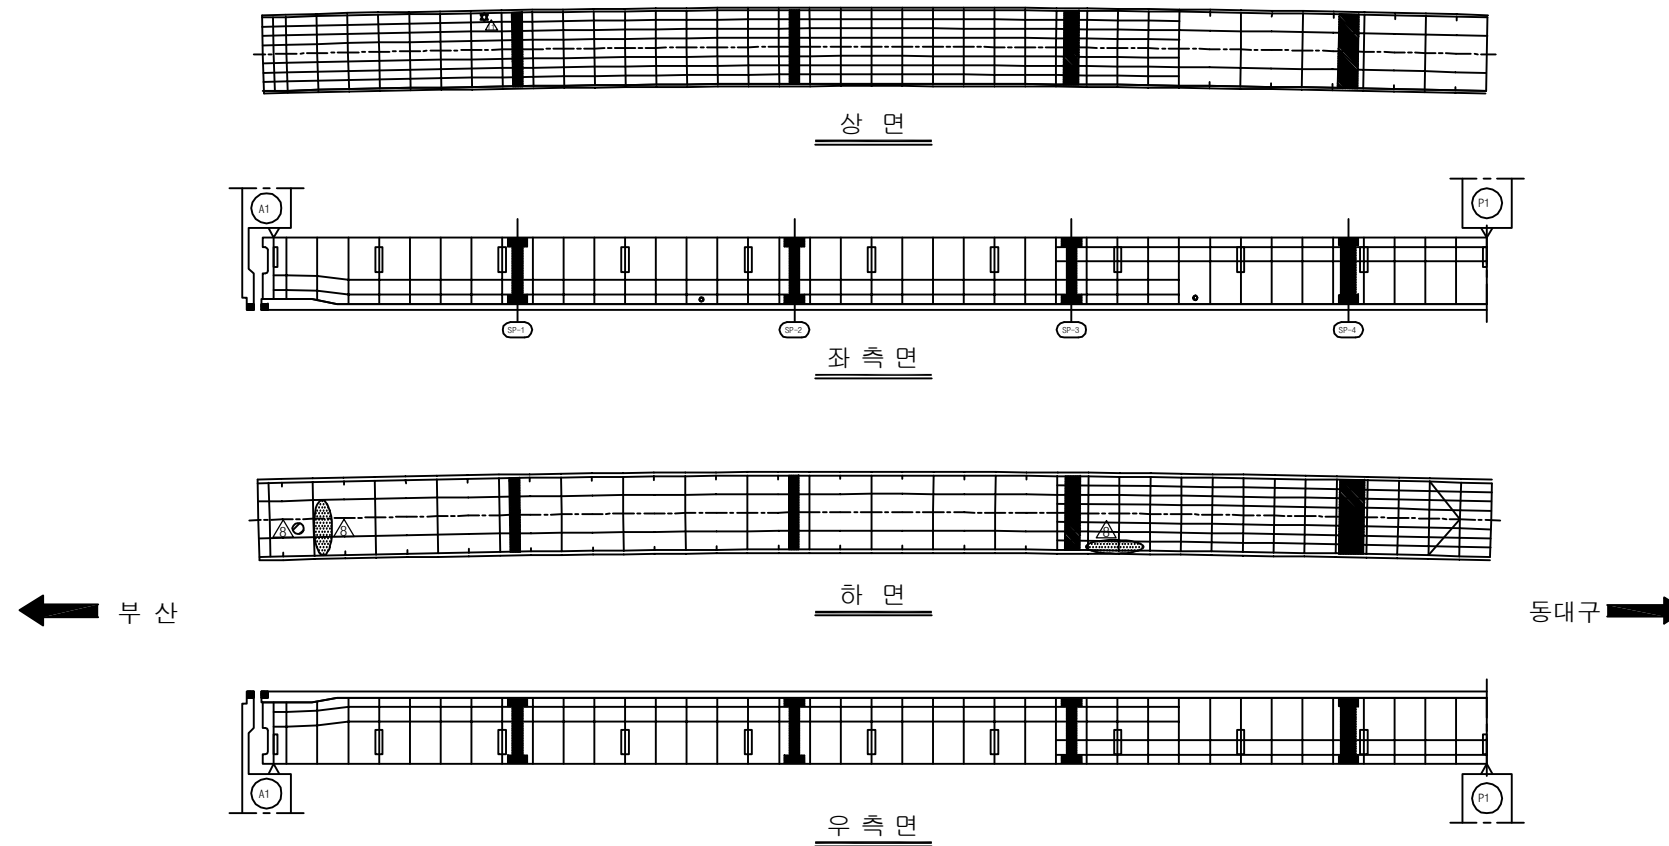
손상 현황 표

[illegible]

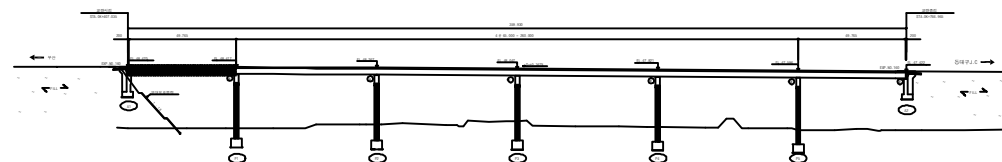KEY PLAN



SECTION

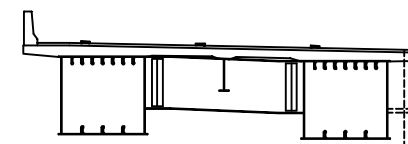

용역명	2017년 상반기 시설물 정기점검 용역
과업기간	2017. 03. 21 ~ 2017. 06. 30
발주처	 신대구부산고속도로주식회사
용역사	(주)위드이앤오
도면번호	31


ID:용계2교(대구)-거더내부(G2) S2

보 수 이 려		
	기 존 규 열	보수(12. 상반기)
	신 규 규 열	보수(12. 하반기)
	보수부위재규열	보수(13. 상반기)
	보 수(기보수)	보수(13. 하반기)
	보 수(08. 하반기)	보수(14. 상반기)
	보 수(09. 상반기)	보수(14. 하반기)
	보 수(09. 하반기)	보수(15. 상반기)
	보 수(10. 상반기)	보수(15. 하반기)
	보 수(10. 하반기)	보수(16. 상반기)
	보 수(11. 상반기)	보수(16. 하반기)
	보 수(11. 하반기)	보수(17. 상반기)


손상 현황 표

[illegible]

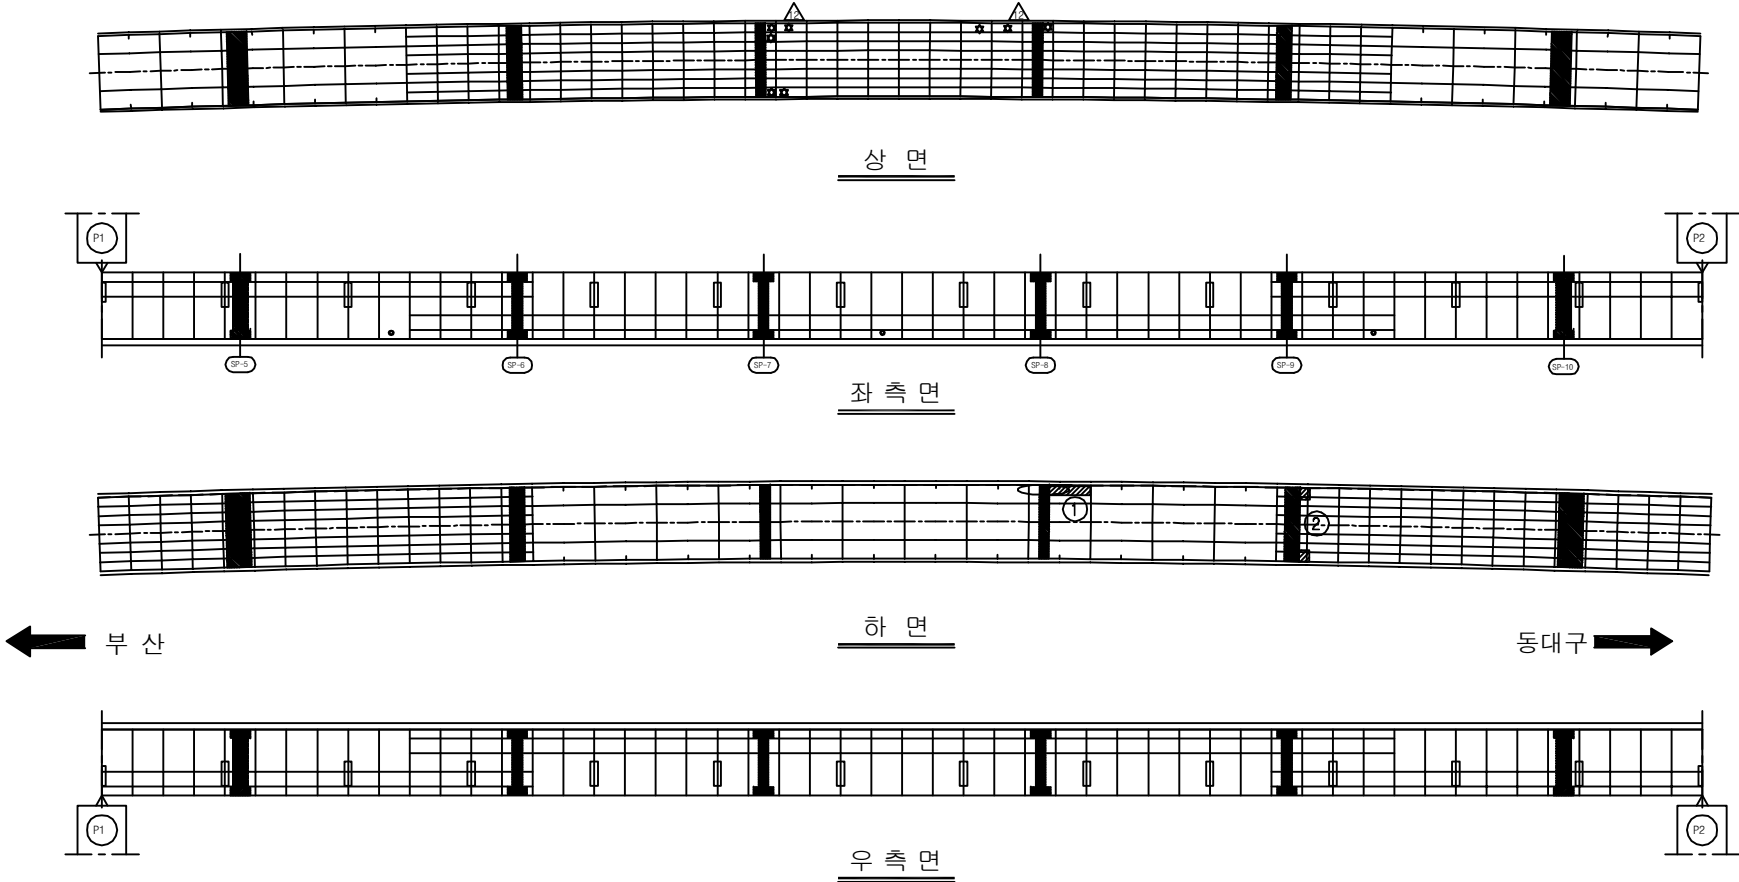
주) 손상의 폭과 길이는 m 이며, 단 균열의 폭은 mm 임



KEY PLAN

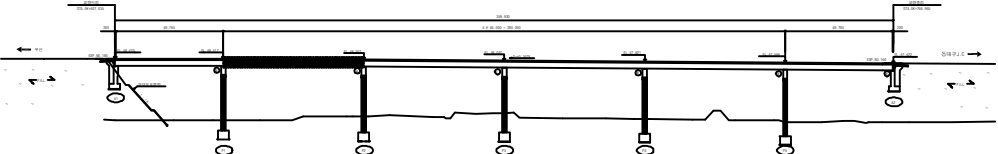

SECTION

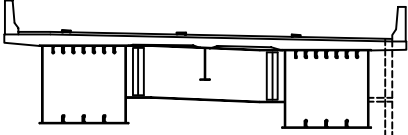


용역명	2017년 상반기 시설물 정기점검 용역
과업기간	2017. 03. 21 ~ 2017. 06. 30
발주처	 신대구부산고속도로주식회사
용역사	(주)위드이앤오
도면번호	32


ID:용계2교(대구)-거더내부(G2) S3

보 수 이 력		
	기 존 규 역	보수(12. 상반기)
	신 규 규 역	보수(12. 하반기)
	보수부위재균열	보수(13. 상반기)
	보수(기보수)	보수(13. 하반기)
	보수(08. 하반기)	보수(14. 상반기)
	보수(08. 상반기)	보수(14. 하반기)
	보수(09. 하반기)	보수(15. 상반기)
	보수(10. 상반기)	보수(15. 하반기)
	보수(10. 하반기)	보수(16. 상반기)
	보수(11. 상반기)	보수(16. 하반기)
	보수(11. 하반기)	보수(17. 상반기)

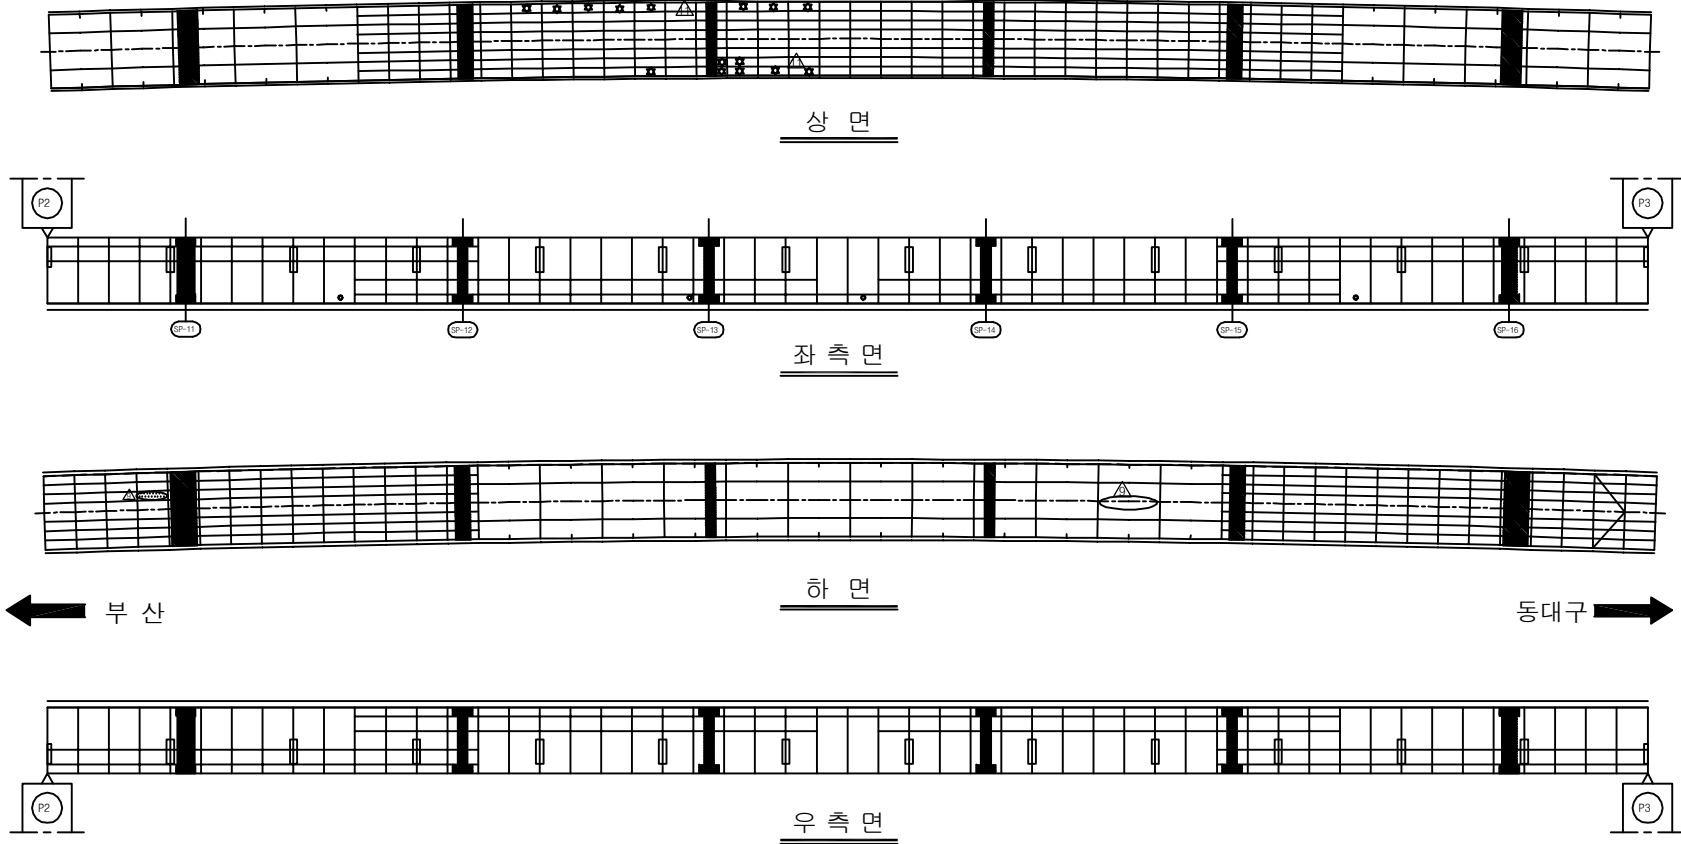손상 현황 표

[illegible]






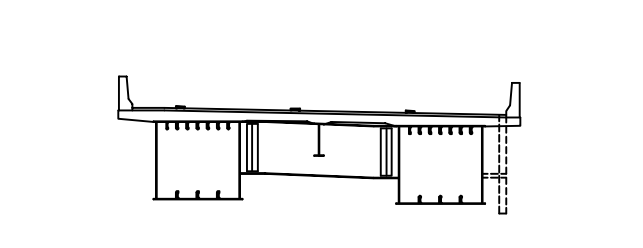
SECTION




용역명	2017년 상반기 시설물 정기점검 용역
과업기간	2017. 03. 21 ~ 2017. 06. 30
발주처	 신대구부산고속도로주식회사
용역사	(주)위드이앤오
도면번호	33

      ID:용계2교(대구)-거더내부(G2) S4


보 수 이 력			
	기 존 규 율		보 수(12. 상반기)
	신 규 규 율		보 수(12. 하반기)
	보수부위재균열		보 수(13. 상반기)
	보 수(기보수)		보 수(13. 하반기)
	보 수(08. 하반기)		보 수(14. 상반기)
	보 수(09. 상반기)		보 수(14. 하반기)
	보 수(09. 하반기)		보 수(15. 상반기)
	보 수(10. 상반기)		보 수(15. 하반기)
	보 수(10. 하반기)		보 수(16. 상반기)
	보 수(11. 상반기)		보 수(16. 하반기)
	보 수(11. 하반기)		보 수(17. 상반기)

손상 현황 표


[illegible]

주) 손상의 폭과 길이는 m 이며, 단 균열의 폭은 mm 임

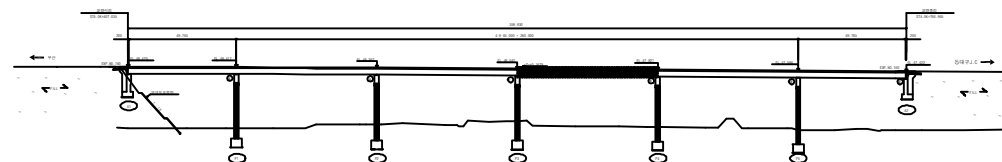KEY PLAN









SECTION

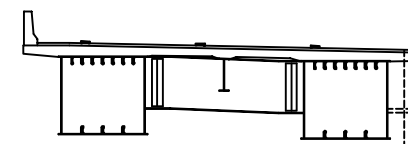

용역명	2017년 상반기 시설물 정기점검 용역
과업기간	2017. 03. 21 ~ 2017. 06. 30
발주처	 신대구부산고속도로주식회사
용역사	(주)위드이앤오
도면번호	34

      ID:용계2교(대구)-거더내부(G2) S5


보 수 이 력			
	기 존 규 율		보 수(12. 상반기)
	신 규 규 율		보 수(12. 하반기)
	보수부위재균열		보 수(13. 상반기)
	보 수(기보수)		보 수(13. 하반기)
	보 수(08. 하반기)		보 수(14. 상반기)
	보 수(09. 상반기)		보 수(14. 하반기)
	보 수(09. 하반기)		보 수(15. 상반기)
	보 수(10. 상반기)		보 수(15. 하반기)
	보 수(10. 하반기)		보 수(16. 상반기)
	보 수(11. 상반기)		보 수(16. 하반기)
	보 수(11. 하반기)		보 수(17. 상반기)

손상 현황 표


[illegible]

주) 손상의 폭과 길이는 m 이며, 단 균열의 폭은 mm 임

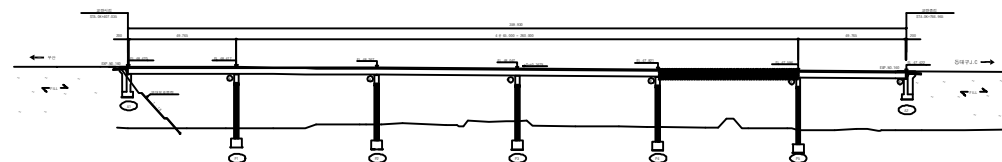KEY PLAN



SECTION

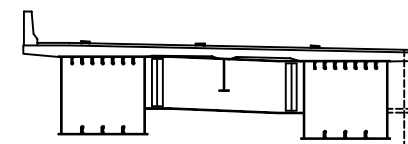

용역명	2017년 상반기 시설물 정기점검 용역
과업기간	2017. 03. 21 ~ 2017. 06. 30
발주처	 신대구부산고속도로주식회사
용역사	(주)위드이앤오
도면번호	35


ID:용계2교(대구)-거더내부(G2) S6

보 수 이 려		
	기 존 규 열	보 수(12. 상반기)
	신 규 규 열	보 수(12. 하반기)
	보수부위재검열	보 수(13. 상반기)
	보 수(기보수)	보 수(13. 하반기)
	보 수(08. 하반기)	보 수(14. 상반기)
	보 수(09. 상반기)	보 수(14. 하반기)
	보 수(09. 하반기)	보 수(15. 상반기)
	보 수(10. 상반기)	보 수(15. 하반기)
	보 수(10. 하반기)	보 수(16. 상반기)
	보 수(11. 상반기)	보 수(16. 하반기)
	보 수(11. 하반기)	보 수(17. 상반기)


손상 현황 표

[illegible]

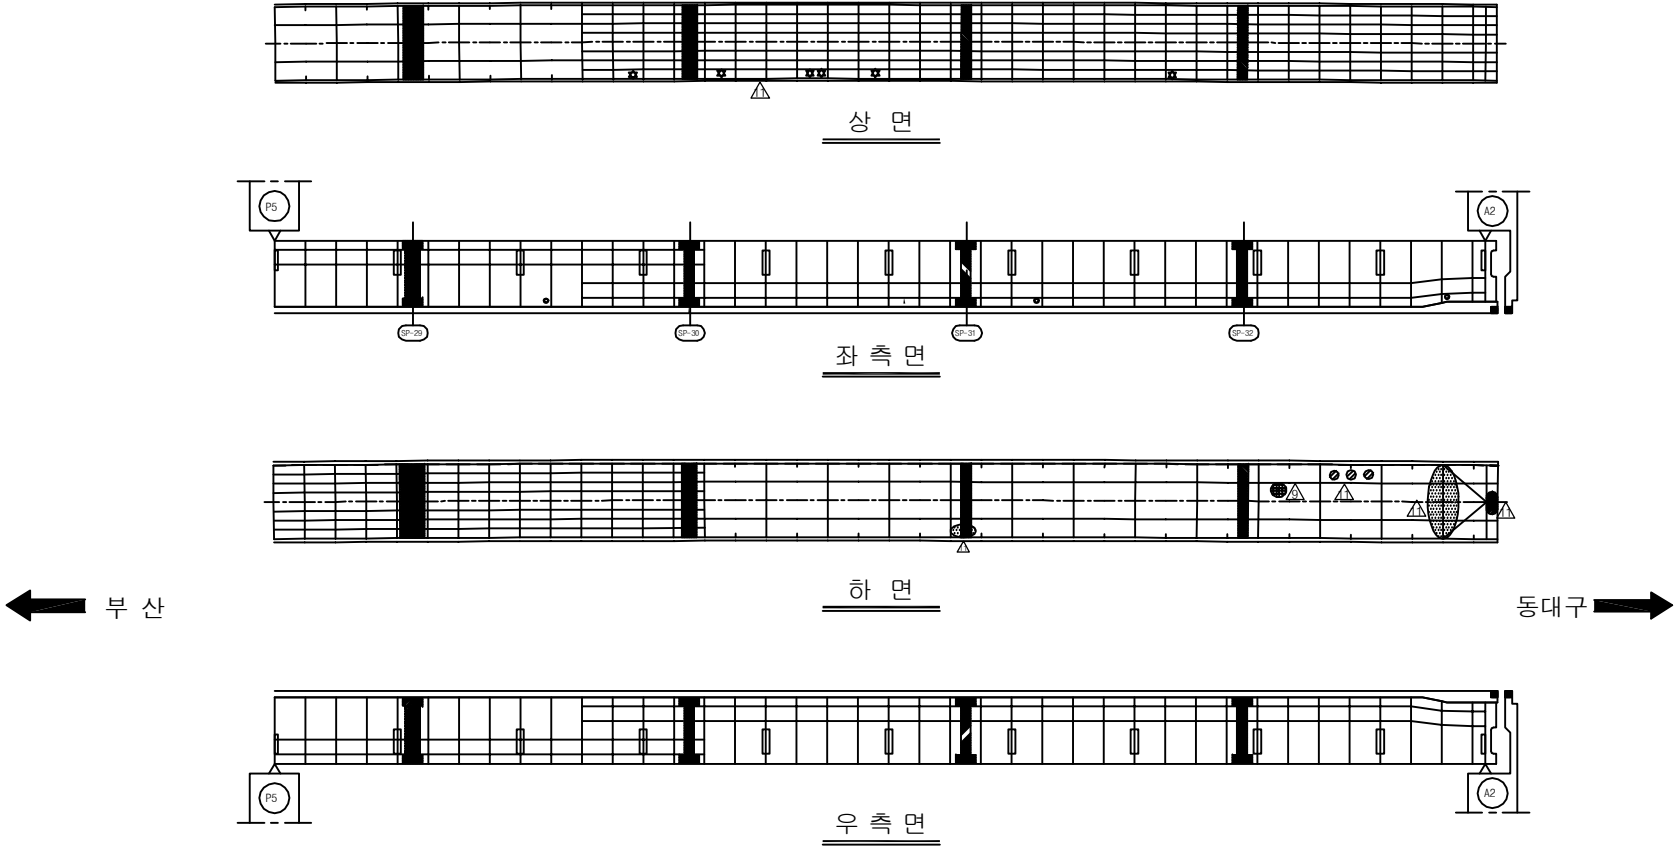
주) 손상의 폭과 길이는 m 이며, 단 균열의 폭은 mm 임



KEY PLAN

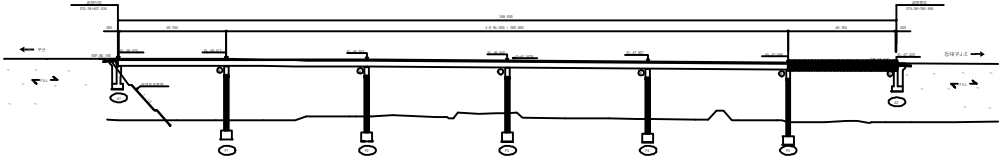

SECTION _____

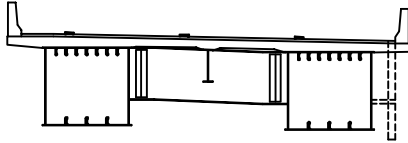


용역명	2017년 상반기 시설물 정기점검 용역
과업기간	2017. 03. 21 ~ 2017. 06. 30
발주처	 신대구부산고속도로주식회사
용역사	(주)위드이앤오
도면번호	36


ID:용계2교(대구)-교대 A1

보 수 이 려			
	기 존 규 열		보 수(12. 상반기)
	신 규 규 열		보 수(12. 하반기)
	보수부위재균열		보 수(13. 상반기)
	보 수(기보수)		보 수(13. 하반기)
	보 수(08. 하반기)		보 수(14. 상반기)
	보 수(09. 상반기)		보 수(14. 하반기)
	보 수(09. 하반기)		보 수(15. 상반기)
	보 수(10. 상반기)		보 수(15. 하반기)
	보 수(10. 하반기)		보 수(16. 상반기)
	보 수(11. 상반기)		보 수(16. 하반기)
	보 수(11. 하반기)		보 수(17. 상반기)

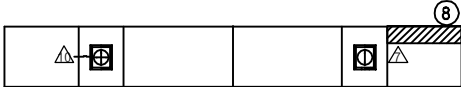손 상 현 황 표

[illegible]

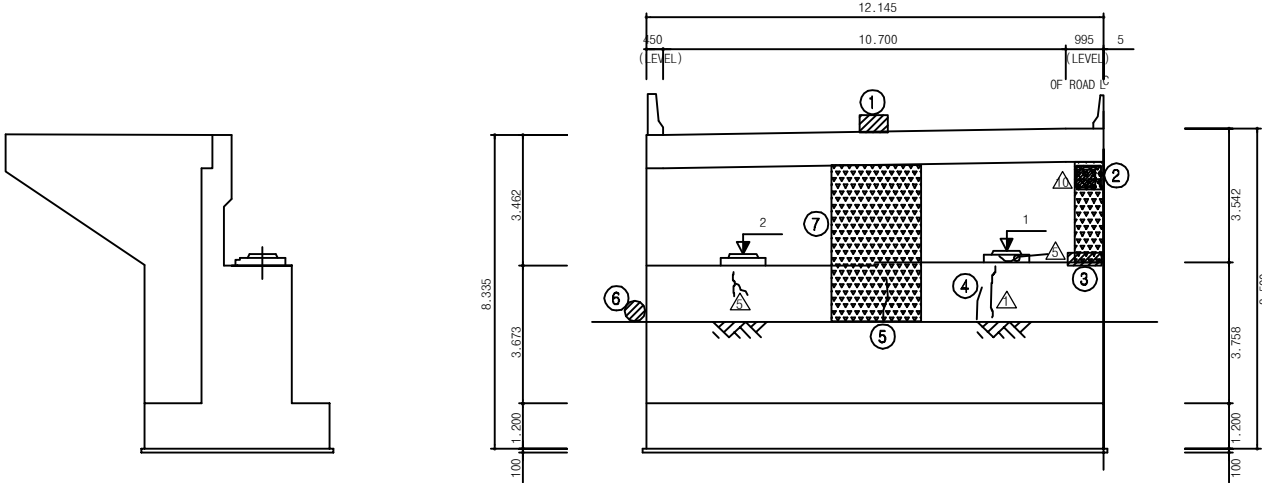평 면 도




날개벽(좌측)


정 면 도

날개벽(우측)

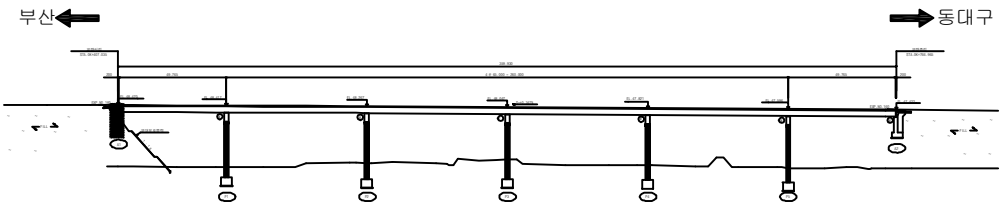KEY PLAN



SECTION

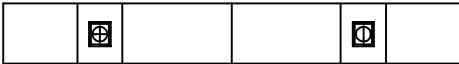

용역명	2017년 상반기 시설물 정기점검 용역
과업기간	2017. 03. 21 ~ 2017. 06. 30
발주처	 신대구부산고속도로주식회사
용역사	(주)위드이앤오
도면번호	37




ID:용계2교(대구)-교대 A2

보 수 이 려		
	기 존 규 열	보수(12. 상반기)
	신 규 규 열	보수(12. 하반기)
	보수투위재규열	보수(13. 상반기)
	보 수(기보수)	보수(13. 하반기)
	보 수(08. 하반기)	보수(14. 상반기)
	보 수(09. 상반기)	보수(14. 하반기)
	보 수(09. 하반기)	보수(15. 상반기)
	보 수(10. 상반기)	보수(15. 하반기)
	보 수(10. 하반기)	보수(16. 상반기)
	보 수(11. 상반기)	보수(16. 하반기)
	보 수(11. 하반기)	보수(17. 상반기)


손 상 현 황 표

[illegible]

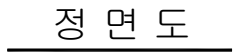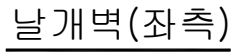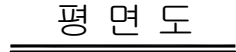
주) 손상의 폭과 길이는 m 이며, 단 균열의 폭은 mm 임




③ * A2-차수판 볼트탈락 4EA

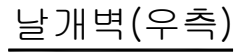

KEY PLAN





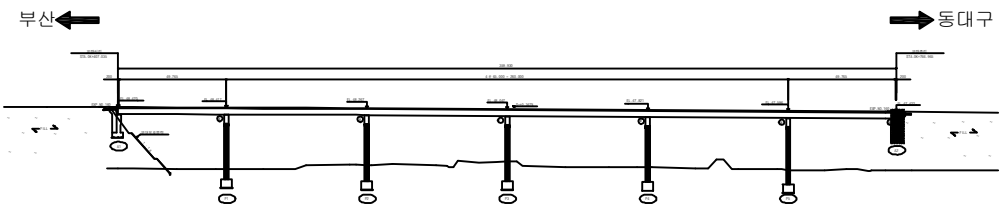


SECTION _____

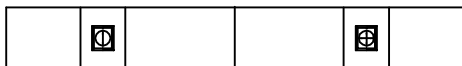

용역명	2017년 상반기 시설물 정기점검 용역
과업기간	2017. 03. 21 ~ 2017. 06. 30
발주처	 신대구부산고속도로주식회사
용역사	(주)위드이앤오
도면번호	38

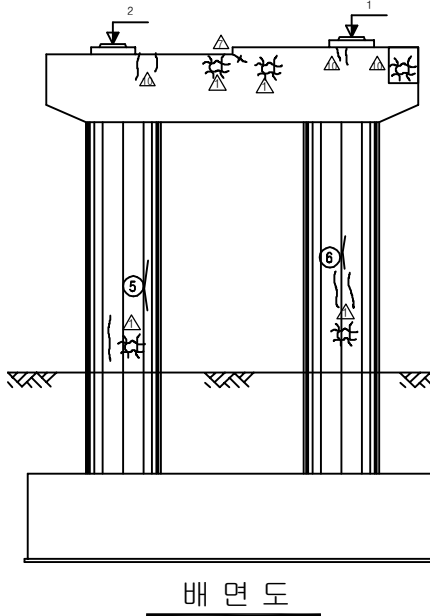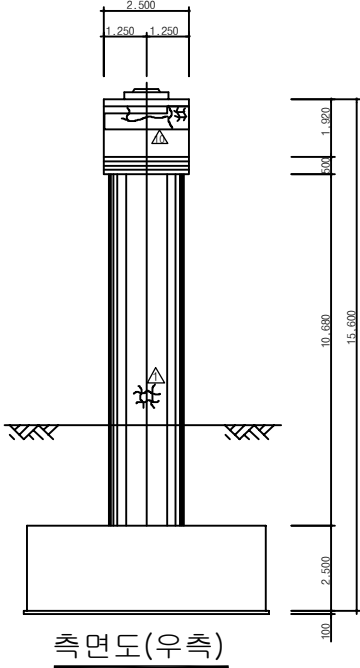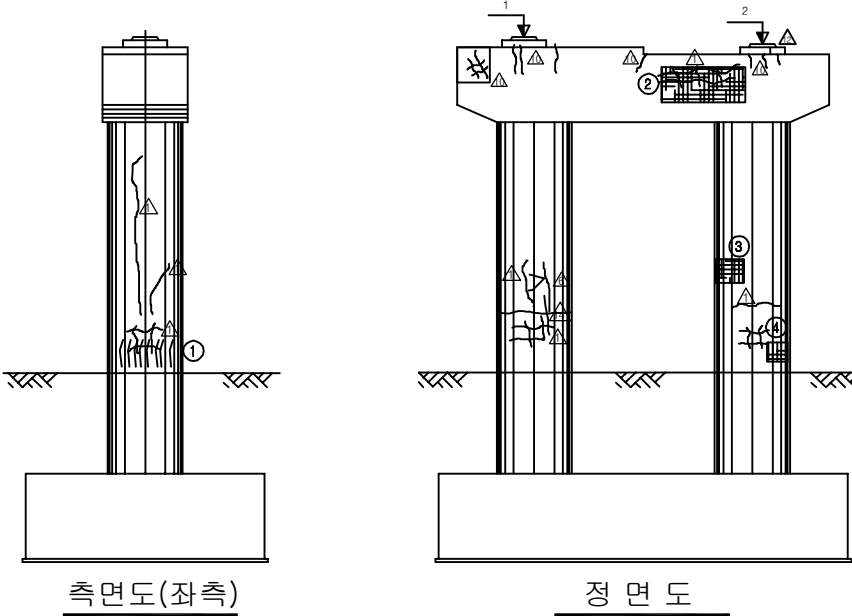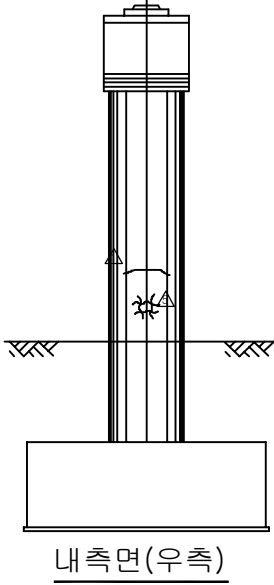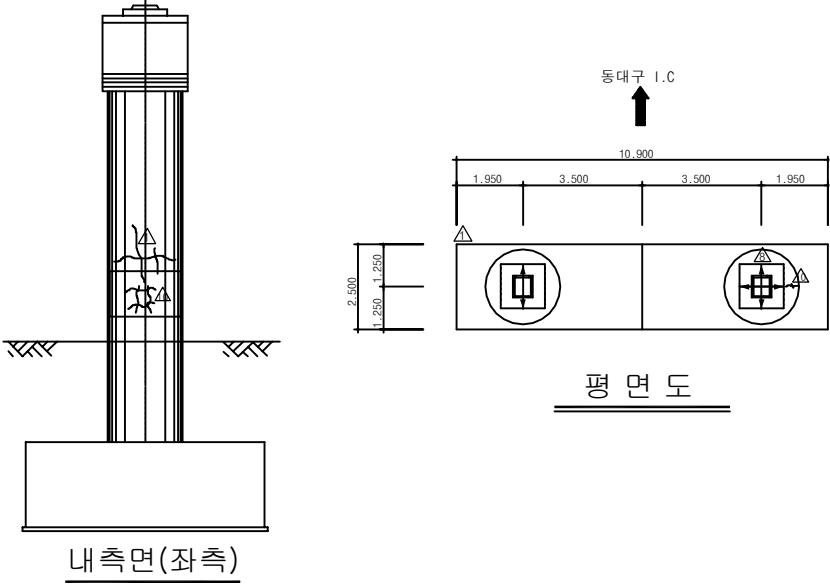ID:용계2교(대구)-교각 P1




보 수 이 력		
	기 존 규 열	보수(12. 상반기)
	신 규 규 열	보수(12. 하반기)
	보수부위재규열	보수(13. 상반기)
	보수(기보수)	보수(13. 하반기)
	보수(08. 하반기)	보수(14. 상반기)
	보수(08. 상반기)	보수(14. 하반기)
	보수(09. 하반기)	보수(15. 상반기)
	보수(10. 상반기)	보수(15. 하반기)
	보수(10. 하반기)	보수(16. 상반기)
	보수(11. 상반기)	보수(16. 하반기)
	보수(11. 하반기)	보수(17. 상반기)

손상 현황 표


[illegible]

주) 손상의 폭과 길이는 m 이며, 단 균열의 폭은 mm 임

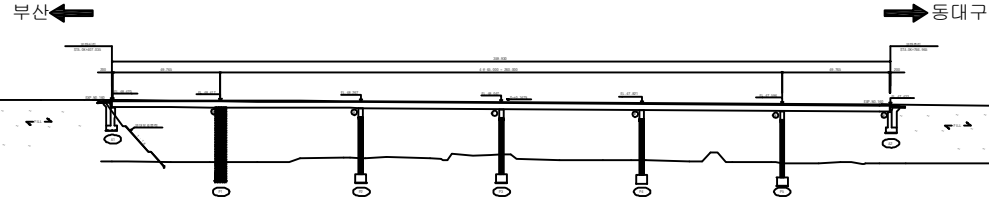KEY PLAN






SECTION _____

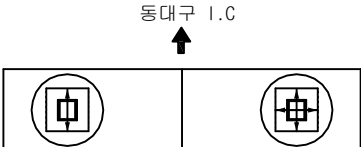

용역명	2017년 상반기 시설물 정기점검 용역
과업기간	2017. 03. 21 ~ 2017. 06. 30
발주처	 신대구부산고속도로주식회사
용역사	(주)위드이앤오
도면번호	39

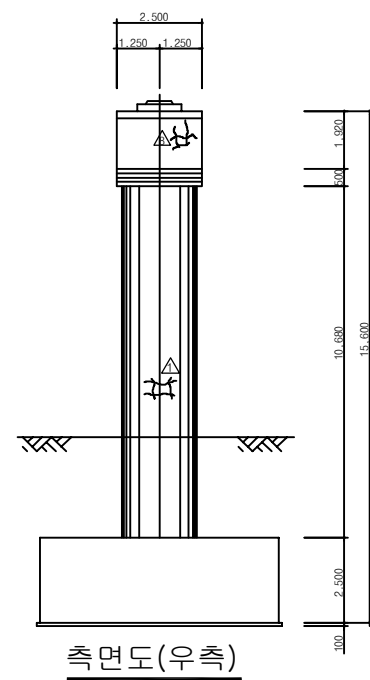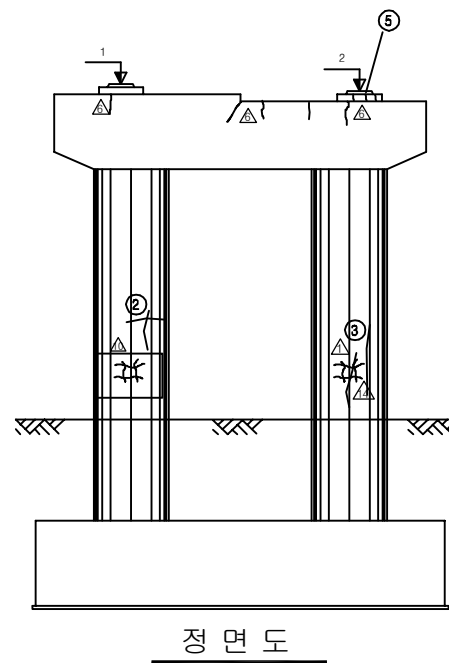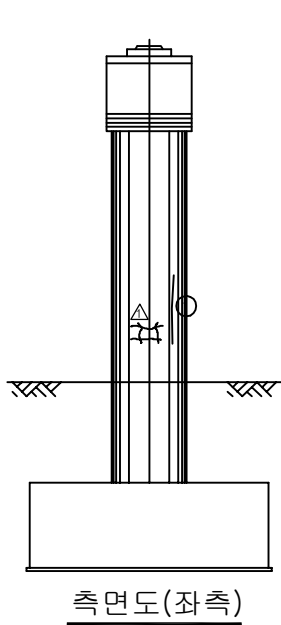ID:용계2교(대구)-교각 P2



보 수 이 력		
	기 존 규 역	보수(12. 상반기)
	신 규 규 역	보수(12. 하반기)
	보수부위재균열	보수(13. 상반기)
	보수(기보수)	보수(13. 하반기)
	보수(08. 하반기)	보수(14. 상반기)
	보수(08. 상반기)	보수(14. 하반기)
	보수(09. 하반기)	보수(15. 상반기)
	보수(10. 상반기)	보수(15. 하반기)
	보수(10. 하반기)	보수(16. 상반기)
	보수(11. 상반기)	보수(16. 하반기)
	보수(11. 하반기)	보수(17. 상반기)

[illegible]

주) 손상의 폭과 길이는 m 이며, 단 균열의 폭은 mm 임

KEY PLAN

부산 ← → 동대구







SECTION






동대구 I.C

용역명	2017년 상반기 시설물 정기점검 용역
과업기간	2017. 03. 21 ~ 2017. 06. 30
발주처	 신대구부산고속도로주식회사
용역사	(주)위드이앤오
도면번호	40

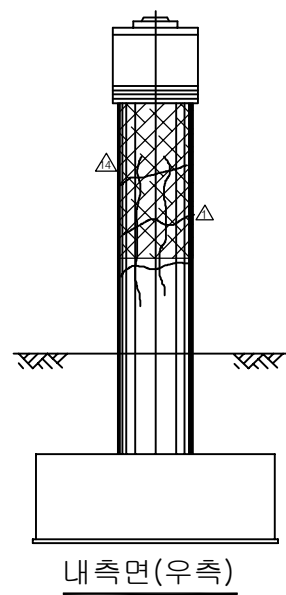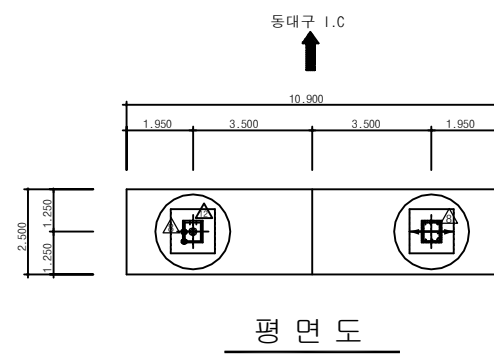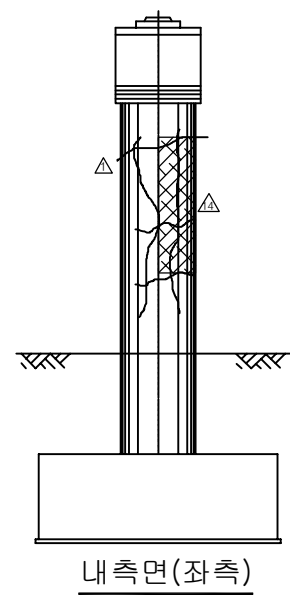  
ID:용계2교(대구)-교각 P3



보 수 이 력			
	기 존 규 역		보 수(12. 상반기)
	신 규 규 역		보 수(12. 하반기)
	보수부위재균열		보 수(13. 상반기)
	보 수(기보수)		보 수(13. 하반기)
	보 수(08. 하반기)		보 수(14. 상반기)
	보 수(09. 상반기)		보 수(14. 하반기)
	보 수(09. 하반기)		보 수(15. 상반기)
	보 수(10. 상반기)		보 수(15. 하반기)
	보 수(10. 하반기)		보 수(16. 상반기)
	보 수(11. 상반기)		보 수(16. 하반기)
	보 수(11. 하반기)		보 수(17. 상반기)

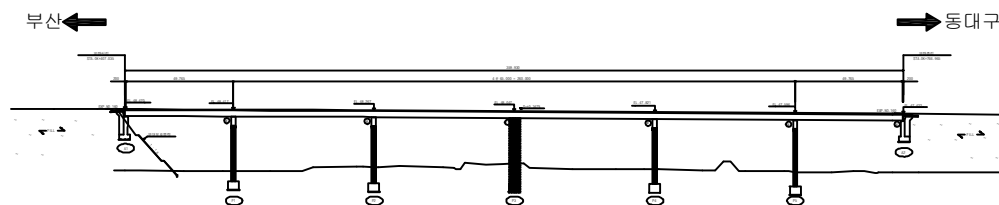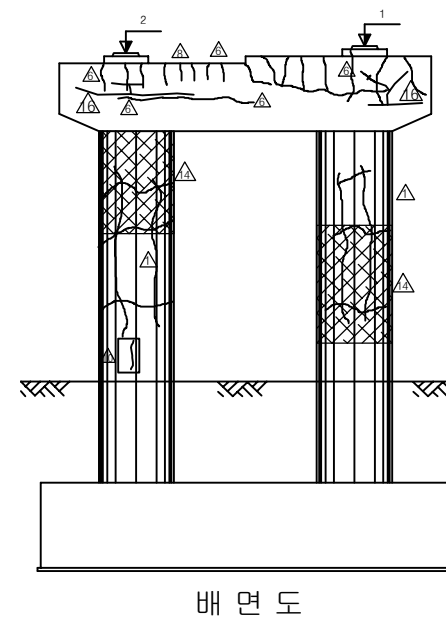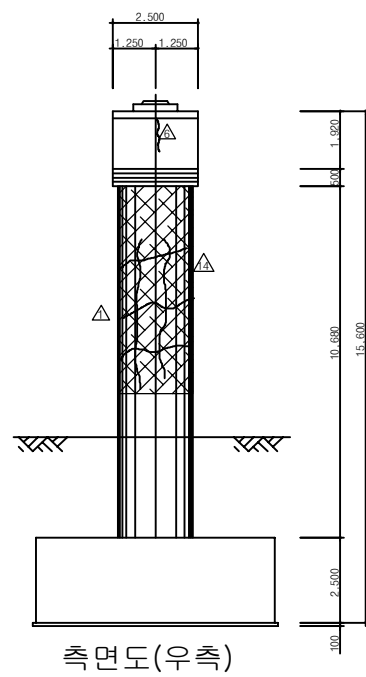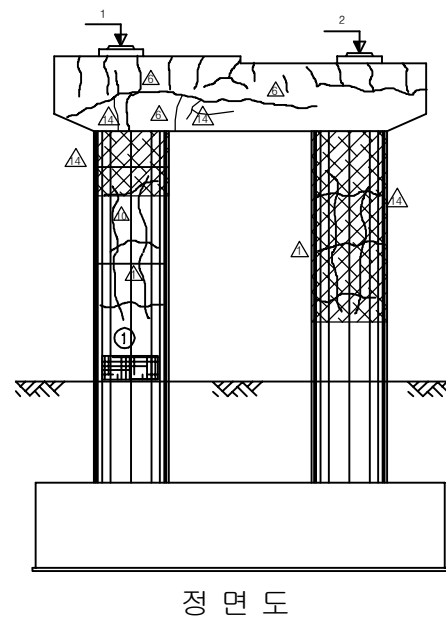
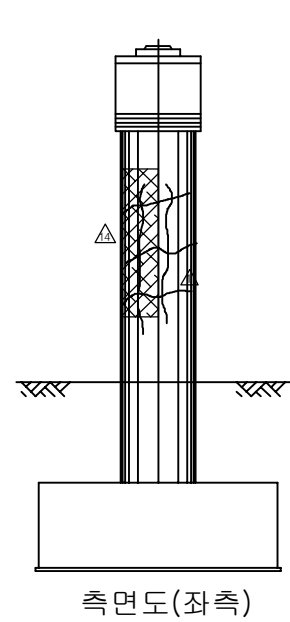
[illegible]

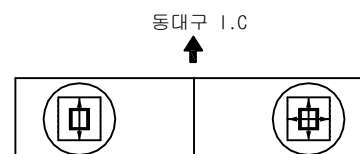SECTION






용역명	2017년 상반기 시설물 정기점검 용역
과업기간	2017. 03. 21 ~ 2017. 06. 30
발주처	 신대구부산고속도로주식회사
용역사	(주)위드이앤오
도면번호	41

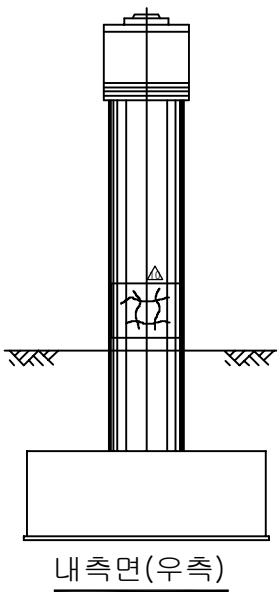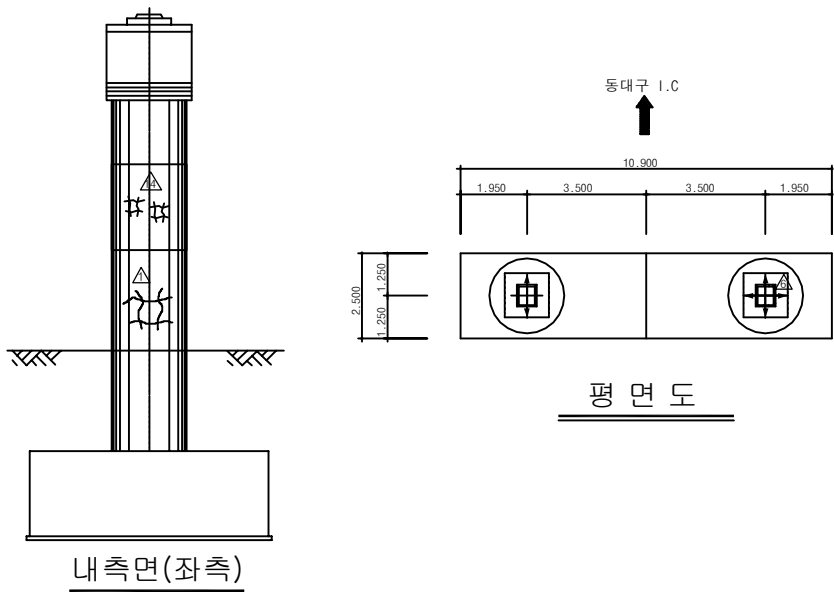ID:용계2교(대구)-교각 P4



보 수 이 렵			
	기 존 규 열		보 수(12. 상반기)
	신 규 규 열		보 수(12. 하반기)
	보수부위재규열		보 수(13. 상반기)
	보 수(기보수)		보 수(13. 하반기)
	보 수(08. 상반기)		보 수(14. 상반기)
	보 수(09. 상반기)		보 수(14. 하반기)
	보 수(09. 하반기)		보 수(15. 상반기)
	보 수(10. 상반기)		보 수(15. 하반기)
	보 수(10. 하반기)		보 수(16. 상반기)
	보 수(11. 상반기)		보 수(16. 하반기)
	보 수(11. 하반기)		보 수(17. 상반기)

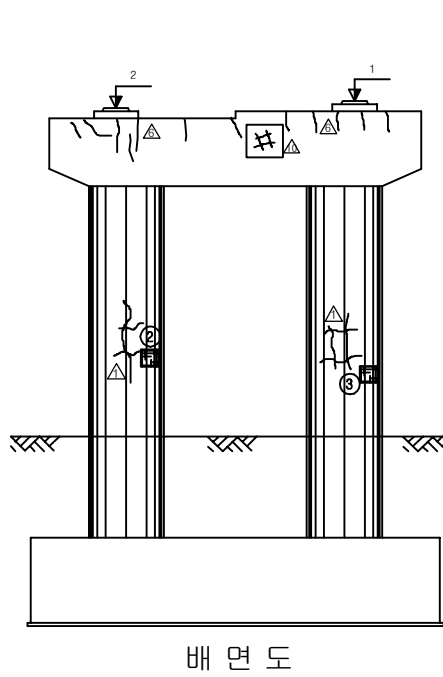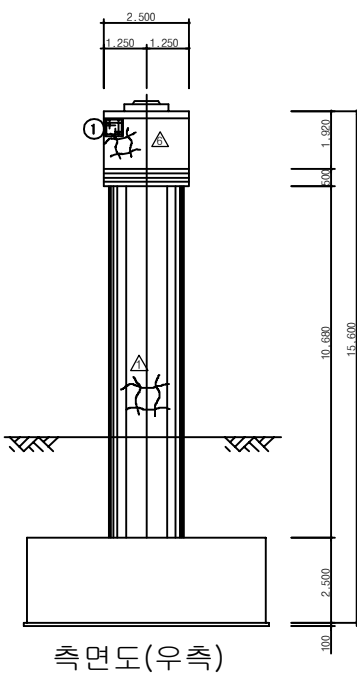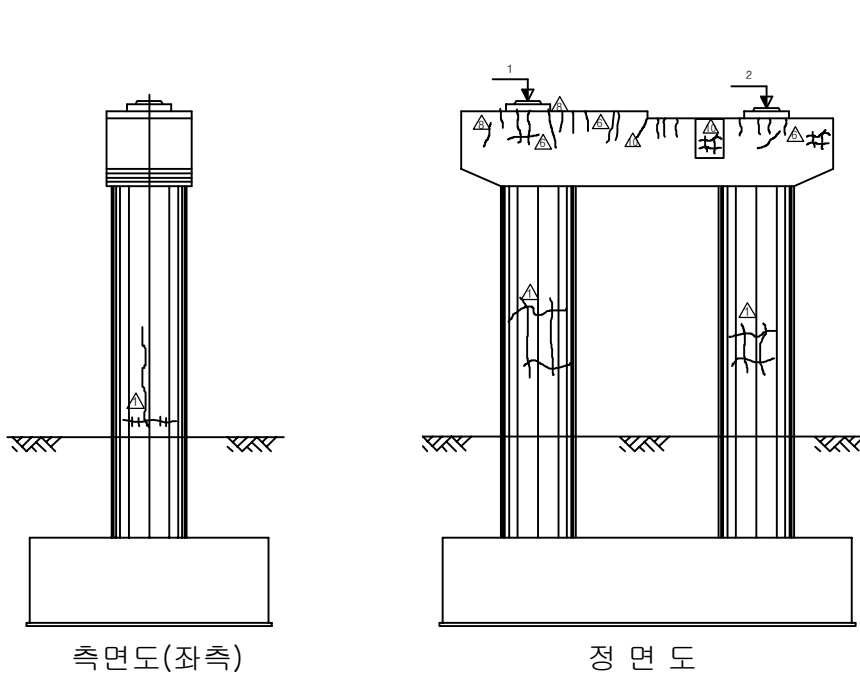[illegible]

KEY PLAN


SECTION








동대구 I.C










↑



용역명	2017년 상반기 시설물 정기점검 용역
과업기간	2017. 03. 21 ~ 2017. 06. 30
발주처	 신대구부산고속도로주식회사
용역사	(주)위드이앤오
도면번호	42

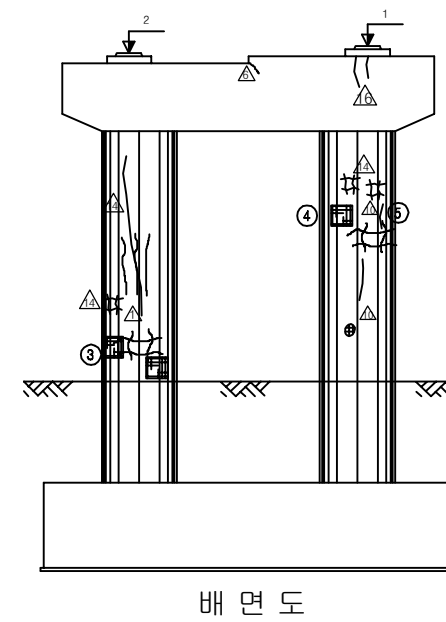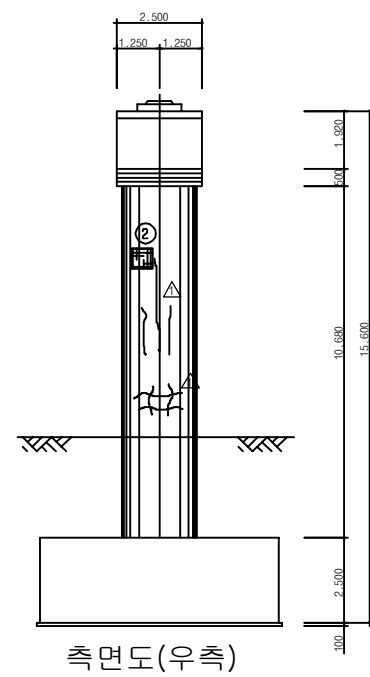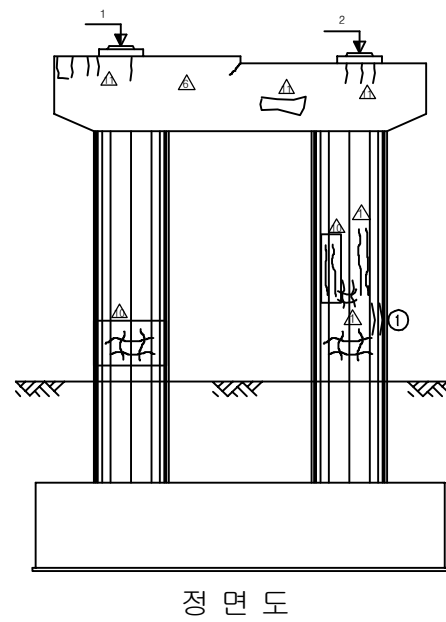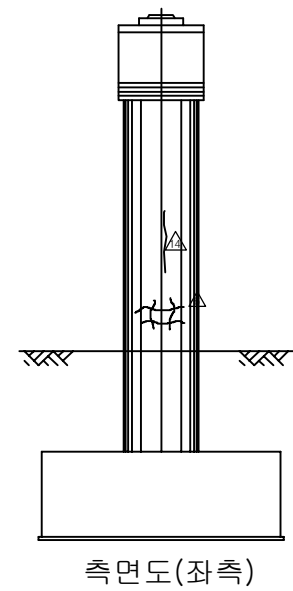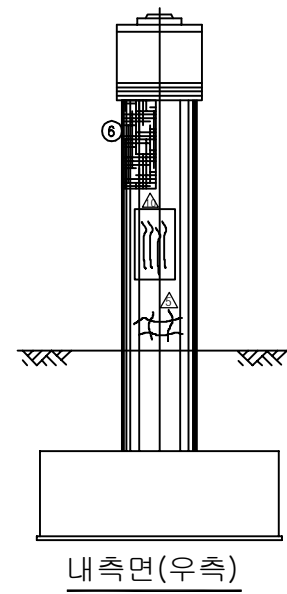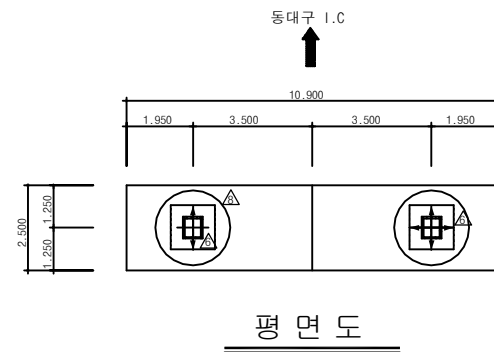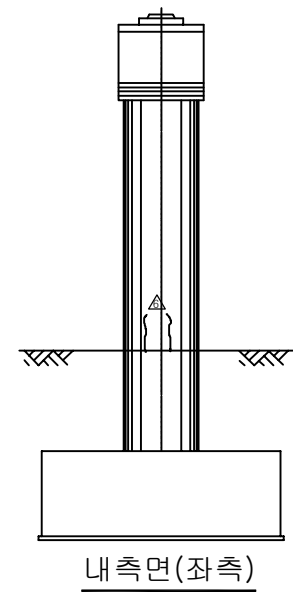         ID:용계2교(대구)-교각 P5




보 수 이 렷			
	기 존 규 열		보 수(12. 상반기)
	신 규 규 열		보 수(12. 하반기)
	보수부위재균열		보 수(13. 상반기)
	보 수(기보수)		보 수(13. 하반기)
	보 수(08. 하반기)		보 수(14. 상반기)
	보 수(09. 상반기)		보 수(14. 하반기)
	보 수(09. 하반기)		보 수(15. 상반기)
	보 수(10. 상반기)		보 수(15. 하반기)
	보 수(10. 하반기)		보 수(16. 상반기)
	보 수(11. 상반기)		보 수(16. 하반기)
	보 수(11. 하반기)		보 수(17. 상반기)


손상 현황 표

[illegible]

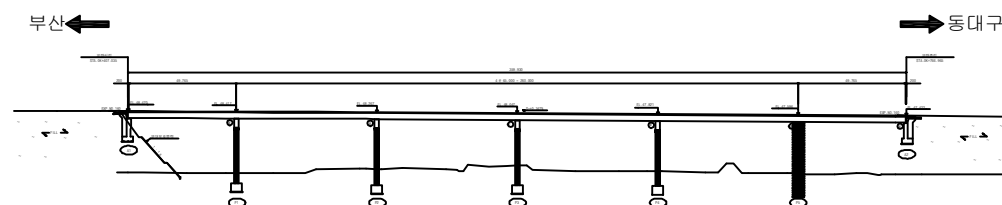KEY PLAN



SECTION

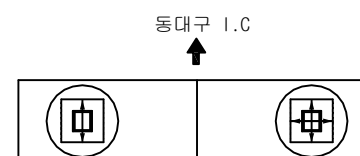

용역명	2017년 상반기 시설물 정기점검 용역
과업기간	2017. 03. 21 ~ 2017. 06. 30
발주처	 신대구부산고속도로주식회사
용역사	(주)위드이앤오
도면번호	43


ID:용계2교(부산)-교면포장 S1

보 수 이 력		
	기 존 규 열	보수(12. 상반기)
	신 규 규 열	보수(12. 하반기)
	보수부위재규열	보수(13. 상반기)
	보수(기보수)	보수(13. 하반기)
	보수(08. 하반기)	보수(14. 상반기)
	보수(08. 상반기)	보수(14. 하반기)
	보수(09. 하반기)	보수(15. 상반기)
	보수(10. 상반기)	보수(15. 하반기)
	보수(10. 하반기)	보수(16. 상반기)
	보수(11. 상반기)	보수(16. 하반기)
	보수(11. 하반기)	보수(17. 상반기)

손상 현황 표

[illegible][illegible]

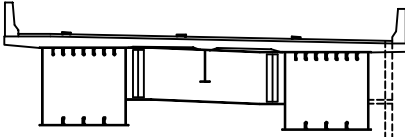SECTION




용역명	2017년 상반기 시설물 정기점검 용역
과업기간	2017. 03. 21 ~ 2017. 06. 30
발주처	 신대구부산고속도로주식회사
용역사	(주)위드이앤오
도면번호	1


ID:용계2교(부산)-교면포장 S2

보 수 이 력		
	기 존 규 월	보 수(12. 상반기)
	신 규 규 월	보 수(12. 하반기)
	보수부위재규월	보 수(13. 상반기)
	보 수(기보수)	보 수(13. 하반기)
	보 수(08. 하반기)	보 수(14. 상반기)
	보 수(08. 상반기)	보 수(14. 하반기)
	보 수(09. 하반기)	보 수(15. 상반기)
	보 수(10. 상반기)	보 수(15. 하반기)
	보 수(10. 하반기)	보 수(16. 상반기)
	보 수(11. 상반기)	보 수(16. 하반기)
	보 수(11. 하반기)	보 수(17. 상반기)

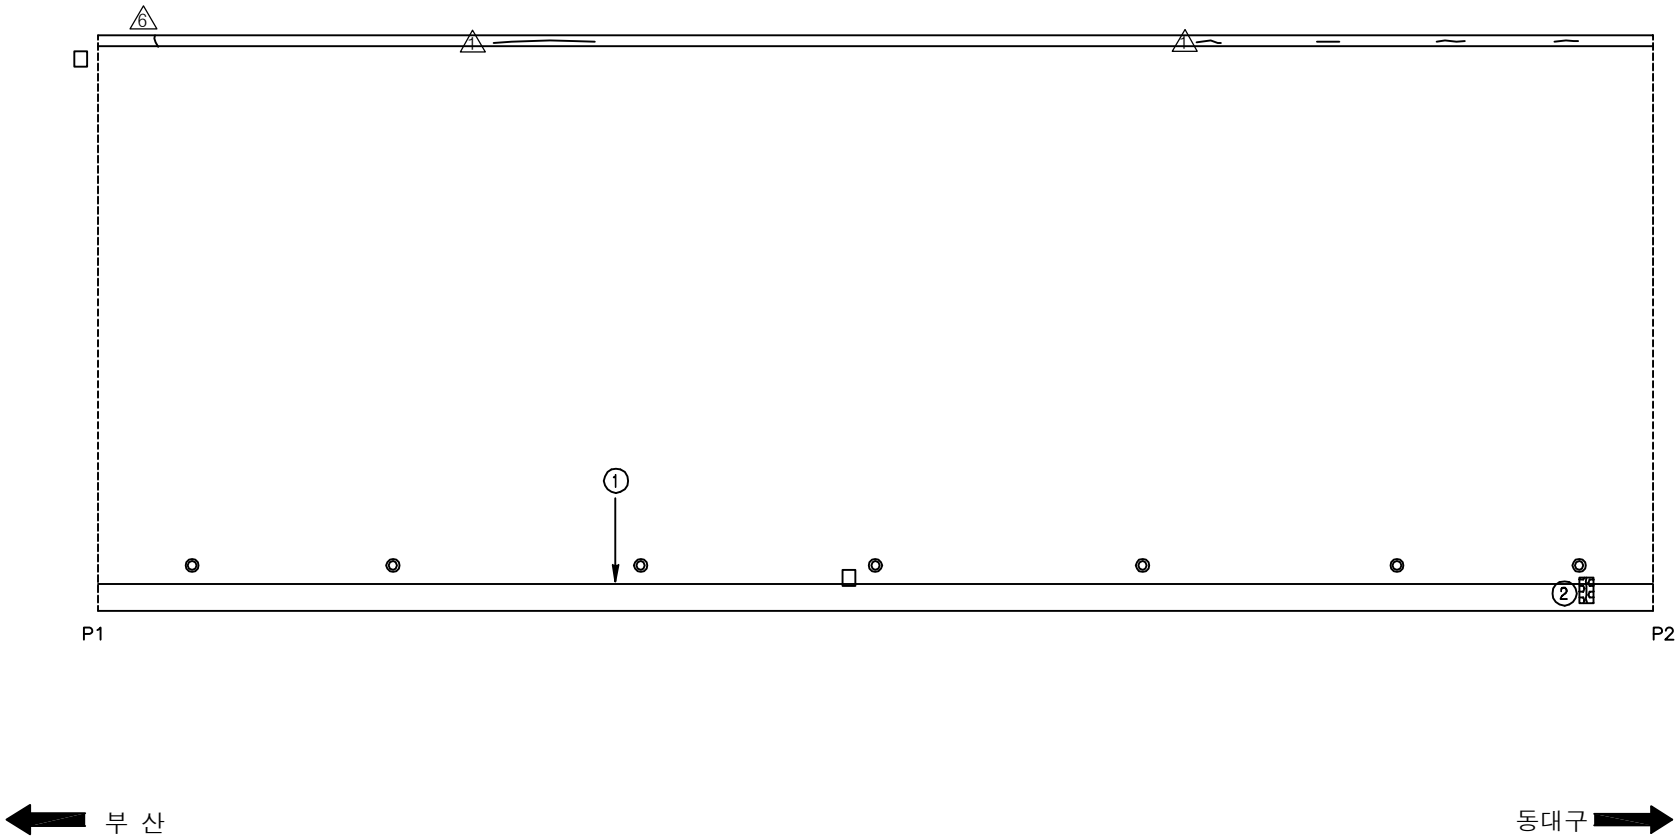손상 현황 표

[illegible][illegible]

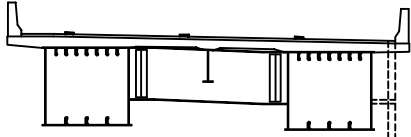SECTION




용역명	2017년 상반기 시설물 정기점검 용역
과업기간	2017. 03. 21 ~ 2017. 06. 30
발주처	 신대구부산고속도로주식회사
용역사	(주)위드이앤오
도면번호	2


10:용계2교(부산)-교면포장 S3

보 수 이 력		
	기 존 규 월	보 수(12. 상반기)
	신 규 규 월	보 수(12. 하반기)
	보수부위재규월	보 수(13. 상반기)
	보 수(기보수)	보 수(13. 하반기)
	보 수(08. 하반기)	보 수(14. 상반기)
	보 수(08. 상반기)	보 수(14. 하반기)
	보 수(09. 하반기)	보 수(15. 상반기)
	보 수(10. 상반기)	보 수(15. 하반기)
	보 수(10. 하반기)	보 수(16. 상반기)
	보 수(11. 상반기)	보 수(16. 하반기)
	보 수(11. 하반기)	보 수(17. 상반기)

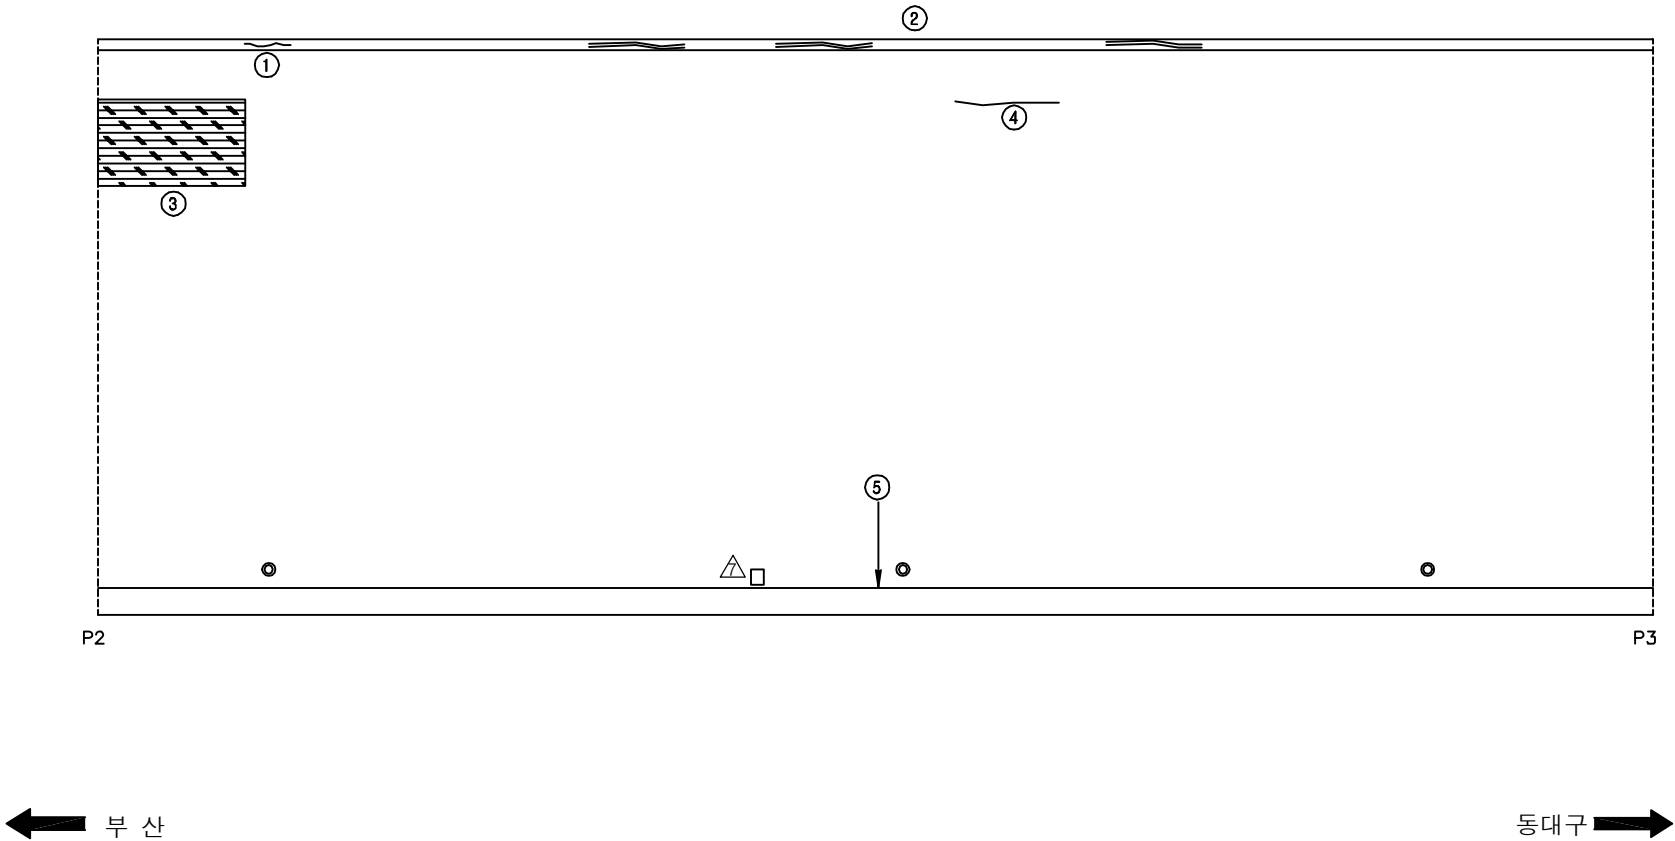손상 현황 표

[illegible][illegible]

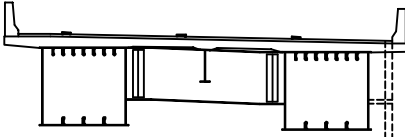SECTION



용역명	2017년 상반기 시설물 정기점검 용역
과업기간	2017. 03. 21 ~ 2017. 06. 30
발주처	 신대구부산고속도로주식회사
용역사	(주)위드이앤오
도면번호	3


10:용계2교(부산)-교면포장 S4

보 수 이 력		
	기 존 규 역	보수(12. 상반기)
	신 규 규 역	보수(12. 하반기)
	보수부위재균열	보수(13. 상반기)
	보수(기보수)	보수(13. 하반기)
	보수(08. 하반기)	보수(14. 상반기)
	보수(08. 상반기)	보수(14. 하반기)
	보수(09. 하반기)	보수(15. 상반기)
	보수(10. 상반기)	보수(15. 하반기)
	보수(10. 하반기)	보수(16. 상반기)
	보수(11. 상반기)	보수(16. 하반기)
	보수(11. 하반기)	보수(17. 상반기)

손상 현황 표

[illegible]

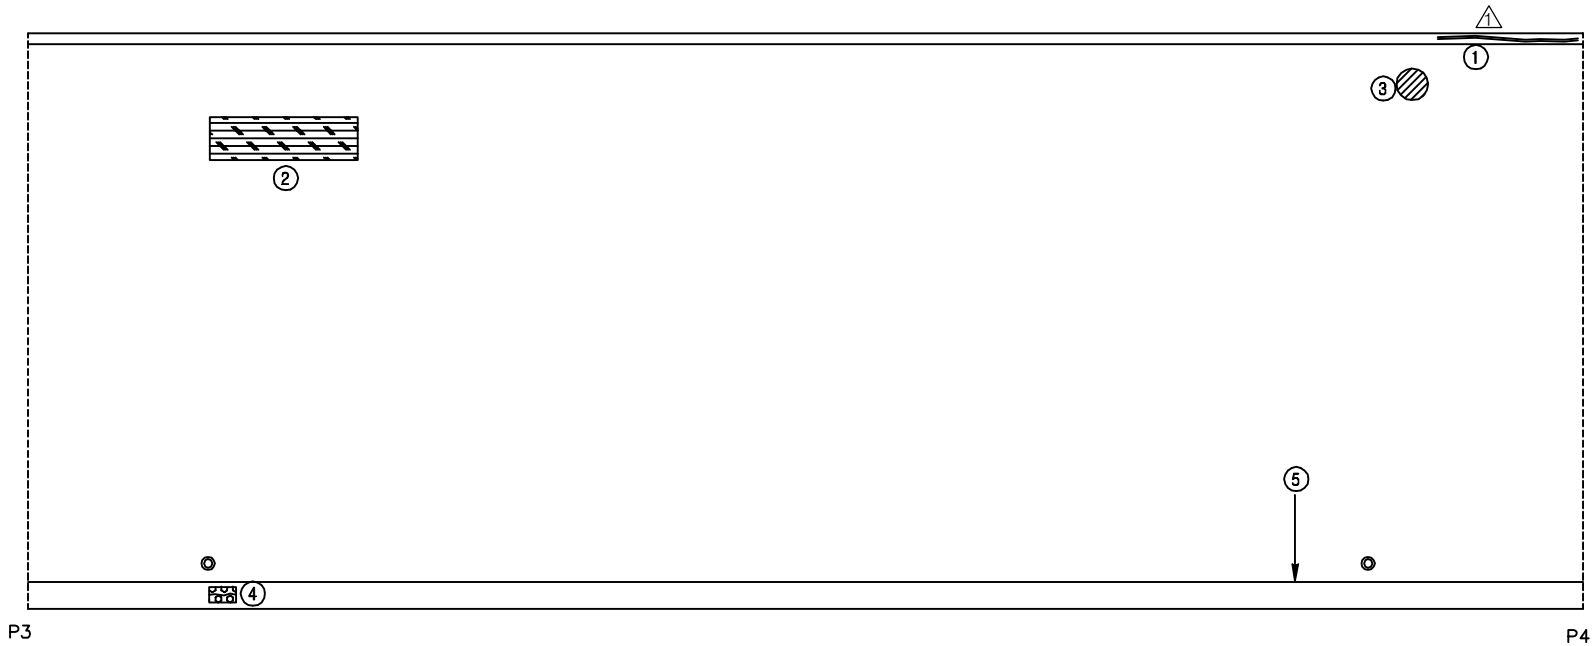
주) 손상의 폭과 길이는 m 이며, 단 균열의 폭은 mm 임




← 부산

동대구 ➡

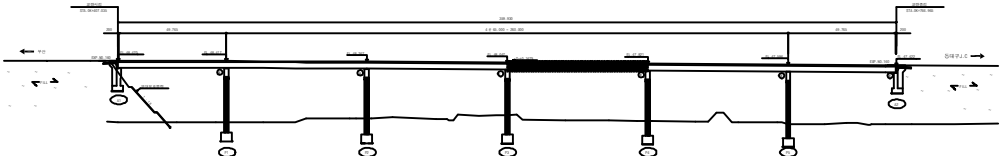KEY PLAN



SECTION

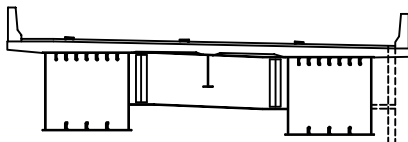

용역명	2017년 상반기 시설물 정기점검 용역
과업기간	2017. 03. 21 ~ 2017. 06. 30
발주처	 신대구부산고속도로주식회사
용역사	(주)위드이앤오
도면번호	4


10:용계2교(부산)-교면포장 S5

보 수 이 력		
	기 존 근 월	보 수(12. 상반기)
	신 구 근 월	보 수(12. 하반기)
	보 수부위재균열	보 수(13. 상반기)
	보 수(기보수)	보 수(13. 하반기)
	보 수(08. 하반기)	보 수(14. 상반기)
	보 수(08. 상반기)	보 수(14. 하반기)
	보 수(09. 하반기)	보 수(15. 상반기)
	보 수(10. 상반기)	보 수(15. 하반기)
	보 수(10. 하반기)	보 수(16. 상반기)
	보 수(11. 상반기)	보 수(16. 하반기)
	보 수(11. 하반기)	보 수(17. 상반기)

손상 현황 표

[illegible]

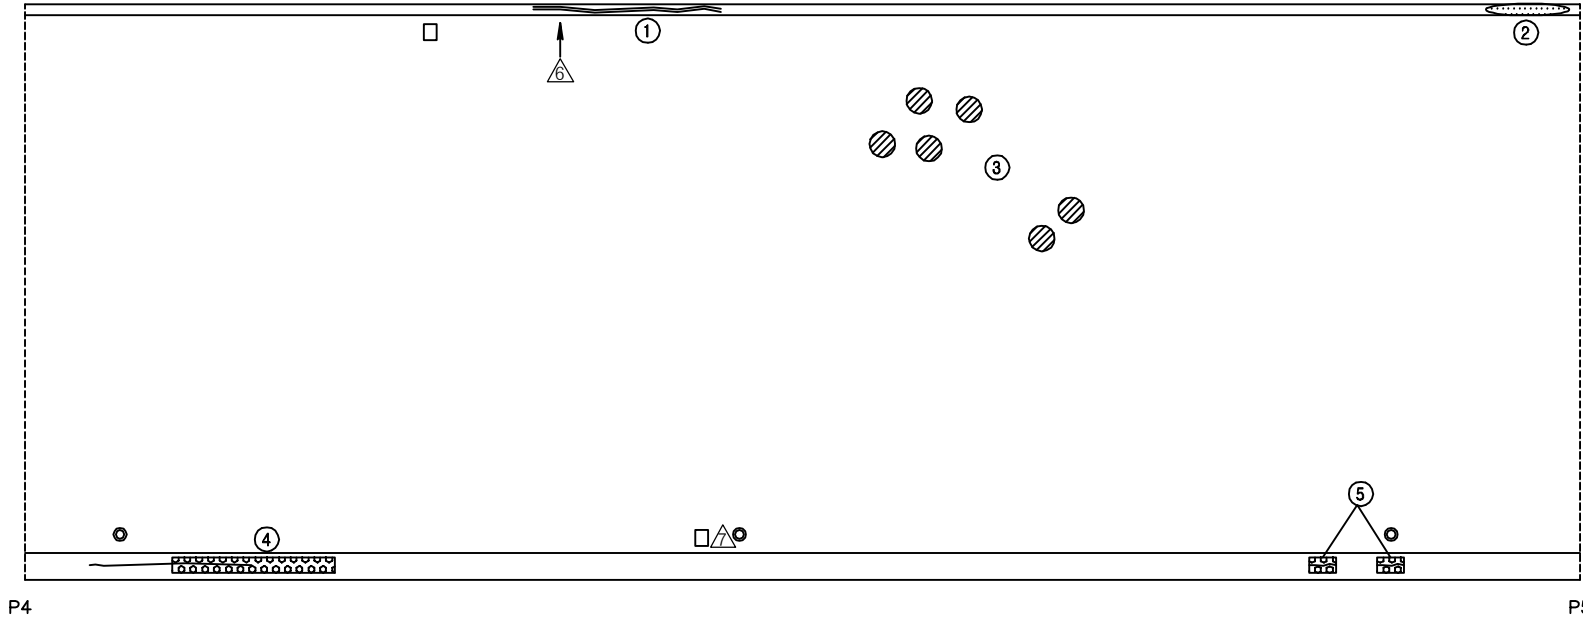주) 손상의 폭과 길이는 m 이며, 단 균열의 폭은 mm 임



← 부산

동대구 →

SECTION

용역명	2017년 상반기 시설물 정기점검 용역
과업기간	2017. 03. 21 ~ 2017. 06. 30
발주처	 신대구부산고속도로주식회사
용역사	(주)위드이앤오
도면번호	5


ID:용계2교(부산)-교면포장 S6

보 수 이 려		
	기 존 규 역	토 수(12. 상반기)
	신 규 규 역	토 수(12. 하반기)
	보수부위재검열	토 수(13. 상반기)
	토 수(기보수)	토 수(13. 하반기)
	토 수(08. 하반기)	토 수(14. 상반기)
	토 수(08. 상반기)	토 수(14. 하반기)
	토 수(09. 하반기)	토 수(15. 상반기)
	토 수(10. 상반기)	토 수(15. 하반기)
	토 수(10. 하반기)	토 수(16. 상반기)
	토 수(11. 상반기)	토 수(16. 하반기)
	토 수(11. 하반기)	토 수(17. 상반기)

손상 현황 표







[illegible][illegible]

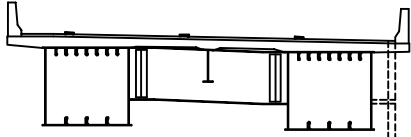SECTION




용역명	2017년 상반기 시설물 정기점검 용역
과업기간	2017. 03. 21 ~ 2017. 06. 30
발주처	 신대구부산고속도로주식회사
용역사	(주)위드이앤오
도면번호	6

      ID:용계2교(부산)-바닥판하면 S1

보 수 이 렷			
	기 존 규 율		보 수(12. 상반기)
	신 규 규 율		보 수(12. 하반기)
	보수부위재균열		보 수(13. 상반기)
	보 수(기보수)		보 수(13. 하반기)
	보 수(08. 하반기)		보 수(14. 상반기)
	보 수(09. 상반기)		보 수(14. 하반기)
	보 수(09. 하반기)		보 수(15. 상반기)
	보 수(10. 상반기)		보 수(15. 하반기)
	보 수(10. 하반기)		보 수(16. 상반기)
	보 수(11. 상반기)		보 수(16. 하반기)
	보 수(11. 하반기)		보 수(17. 상반기)

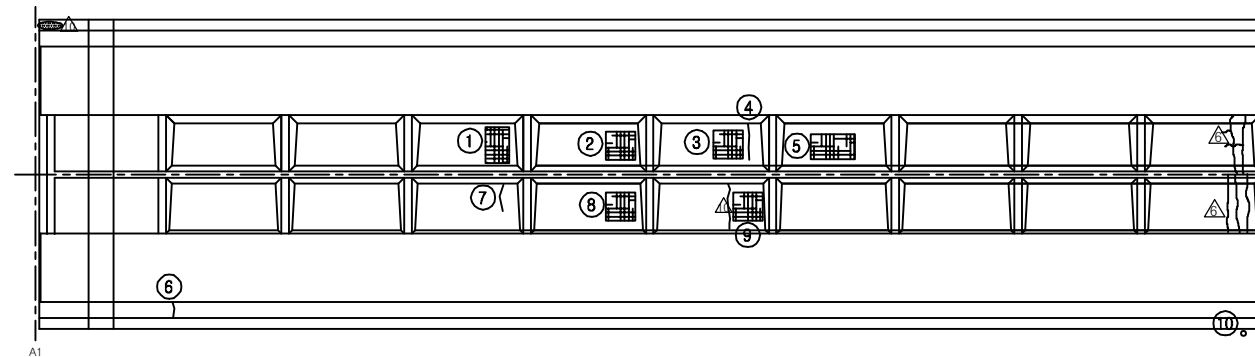
손상 현황 표

[illegible]


← 부산

동대구 ➡

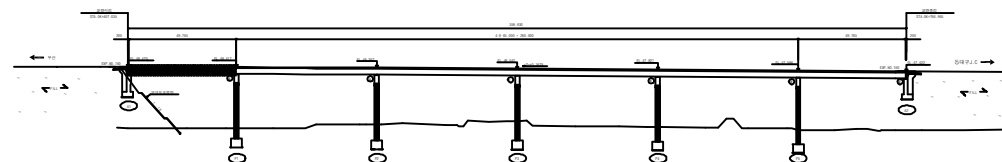KEY PLAN



SECTION

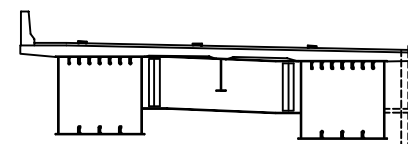

용역명	2017년 상반기 시설물 정기점검 용역
과업기간	2017. 03. 21 ~ 2017. 06. 30
발주처	 신대구부산고속도로주식회사
용역사	(주)위드이앤오
도면번호	7


ID:용계2교(부산)-바닥판하면 S2

보 수 이 려		
	기 존 규 역	 보 수(12. 상반기)
	신 규 규 역	 보 수(12. 하반기)
	보수부위재균열	 보 수(13. 상반기)
	보 수(기보수)	 보 수(13. 하반기)
	보 수(08. 하반기)	 보 수(14. 상반기)
	보 수(08. 상반기)	 보 수(14. 하반기)
	보 수(09. 하반기)	 보 수(15. 상반기)
	보 수(10. 상반기)	 보 수(15. 하반기)
	보 수(10. 하반기)	 보 수(16. 상반기)
	보 수(11. 상반기)	 보 수(16. 하반기)
	보 수(11. 하반기)	 보 수(17. 상반기)

손상 현황 표

[illegible]

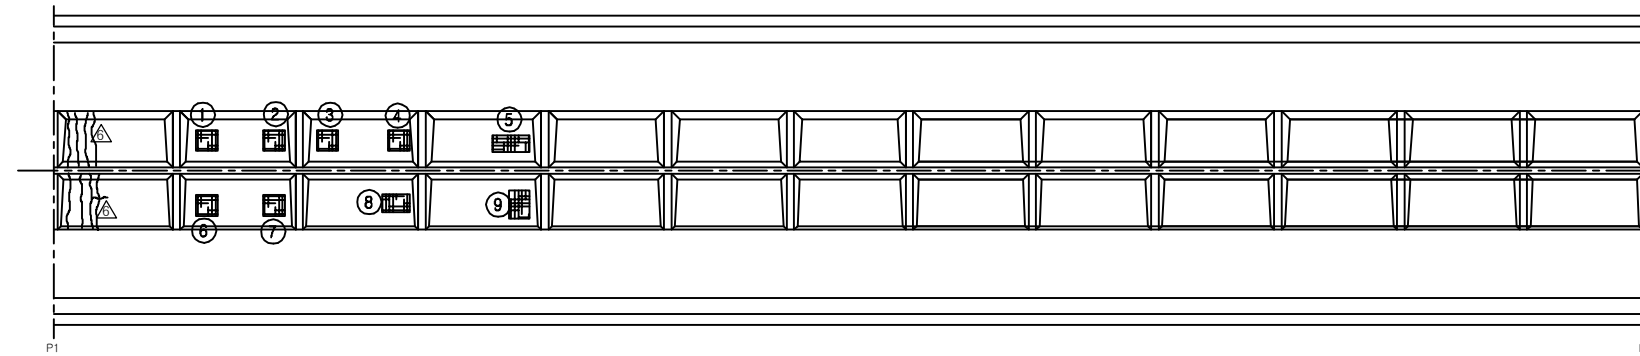주) 손상의 폭과 길이는 m 이며, 단 균열의 폭은 mm 임




← 부산

동대구 ➡

[illegible]

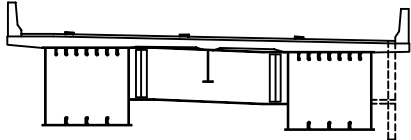SECTION





용역명	2017년 상반기 시설물 정기점검 용역
과업기간	2017. 03. 21 ~ 2017. 06. 30
발주처	 신대구부산고속도로주식회사
용역사	(주)위드이앤오
도면번호	8

ID:용계2교(부산)-바닥판하면 S3

보 수 이 려			
	기 준 규 령		보 수(12. 상반기)
	신 규 규 령		보 수(12. 하반기)
	보수부위재균열		보 수(13. 상반기)
	보 수(기보수)		보 수(13. 하반기)
	보 수(08. 하반기)		보 수(14. 상반기)
	보 수(09. 상반기)		보 수(14. 하반기)
	보 수(09. 하반기)		보 수(15. 상반기)
	보 수(10. 상반기)		보 수(15. 하반기)
	보 수(10. 하반기)		보 수(16. 상반기)
	보 수(11. 상반기)		보 수(16. 하반기)
	보 수(11. 하반기)		보 수(17. 상반기)

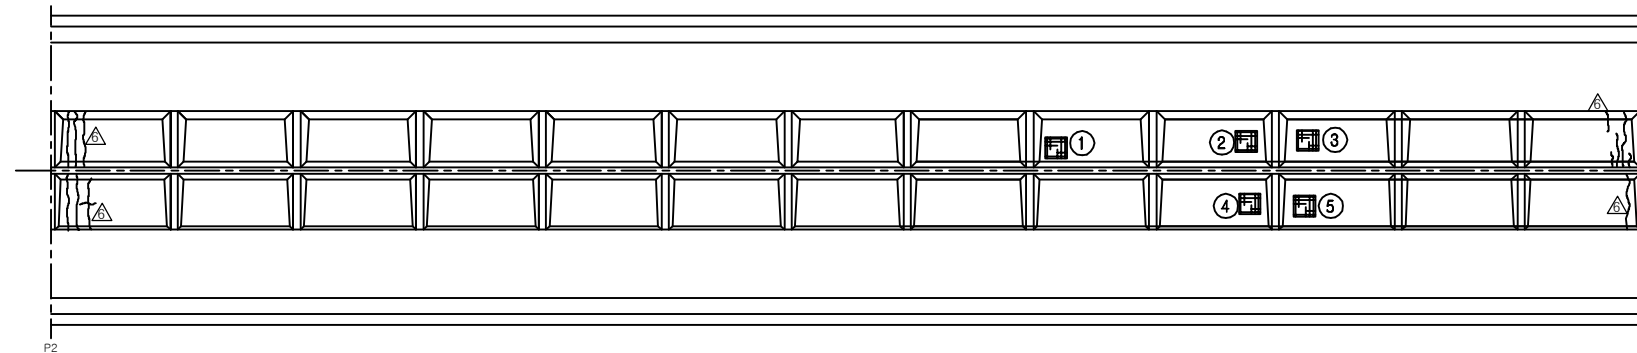
손상 현황 표

[illegible]


← 부산

동대구 ➡

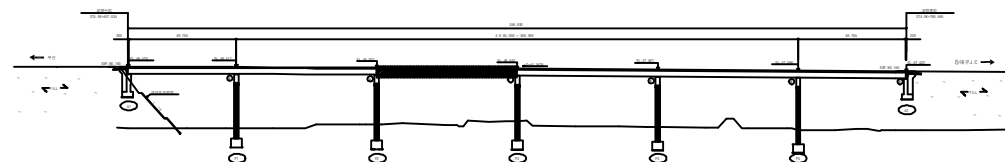KEY PLAN



SECTION

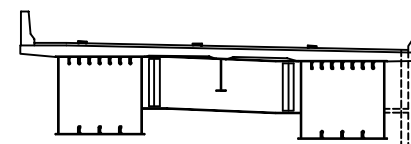


용역명	2017년 상반기 시설물 정기점검 용역
과업기간	2017. 03. 21 ~ 2017. 06. 30
발주처	 신대구부산고속도로주식회사
용역사	(주)위드이앤오
도면번호	9

ID:용계2교(부산)-바닥판하면 S4

보 수 이 렵		
	기 존 규 칙	 보 수(12. 상반기)
	신 규 규 칙	 보 수(12. 하반기)
	보수부위지급율	 보 수(13. 상반기)
	보 수(기보수)	 보 수(13. 하반기)
	보 수(08. 상반기)	 보 수(14. 상반기)
	보 수(08. 하반기)	 보 수(14. 하반기)
	보 수(09. 상반기)	 보 수(15. 상반기)
	보 수(09. 하반기)	 보 수(15. 하반기)
	보 수(10. 상반기)	 보 수(16. 상반기)
	보 수(10. 하반기)	 보 수(16. 하반기)
	보 수(11. 상반기)	 보 수(17. 상반기)
	보 수(11. 하반기)	 보 수(17. 하반기)

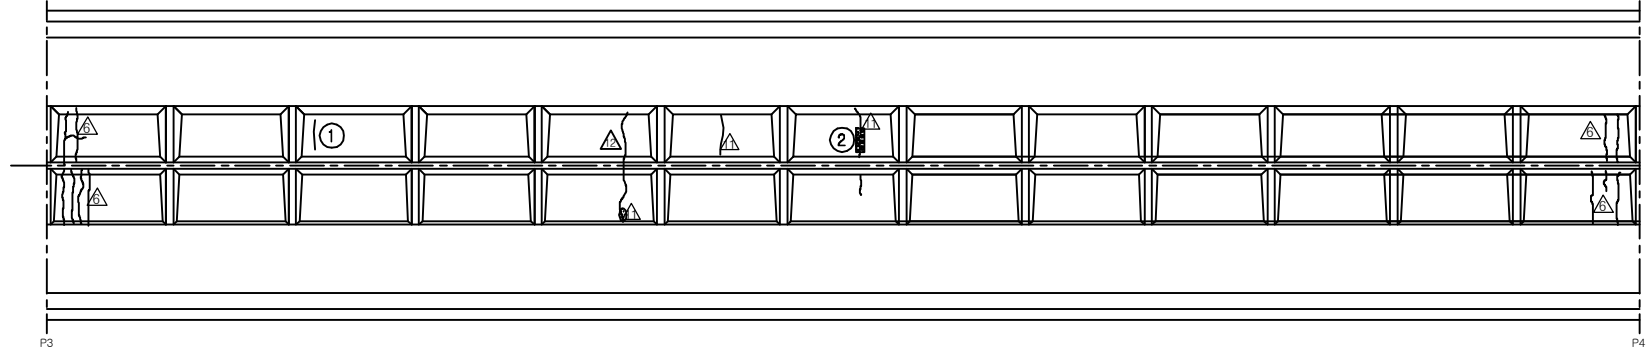
손상 현황 표

[illegible]


← 부산

동대구 →

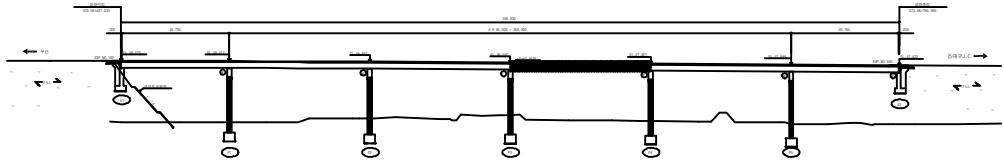KEY PLAN



SECTION _____

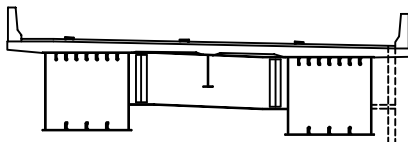


용역명	2017년 상반기 시설물 정기점검 용역
과업기간	2017. 03. 21 ~ 2017. 06. 30
발주처	 신대구부산고속도로주식회사
용역사	(주)위드이앤오
도면번호	10

ID:용계2교(부산)-바닥판하면 S5

보 수 이 려			
	기 준 규 율		보 수(12. 상반기)
	신 규 규 율		보 수(12. 하반기)
	보수부위재균열		보 수(13. 상반기)
	보 수(기보수)		보 수(13. 하반기)
	보 수(08. 하반기)		보 수(14. 상반기)
	보 수(08. 상반기)		보 수(14. 하반기)
	보 수(09. 하반기)		보 수(15. 상반기)
	보 수(10. 상반기)		보 수(15. 하반기)
	보 수(10. 하반기)		보 수(16. 상반기)
	보 수(11. 상반기)		보 수(16. 하반기)
	보 수(11. 하반기)		보 수(17. 상반기)

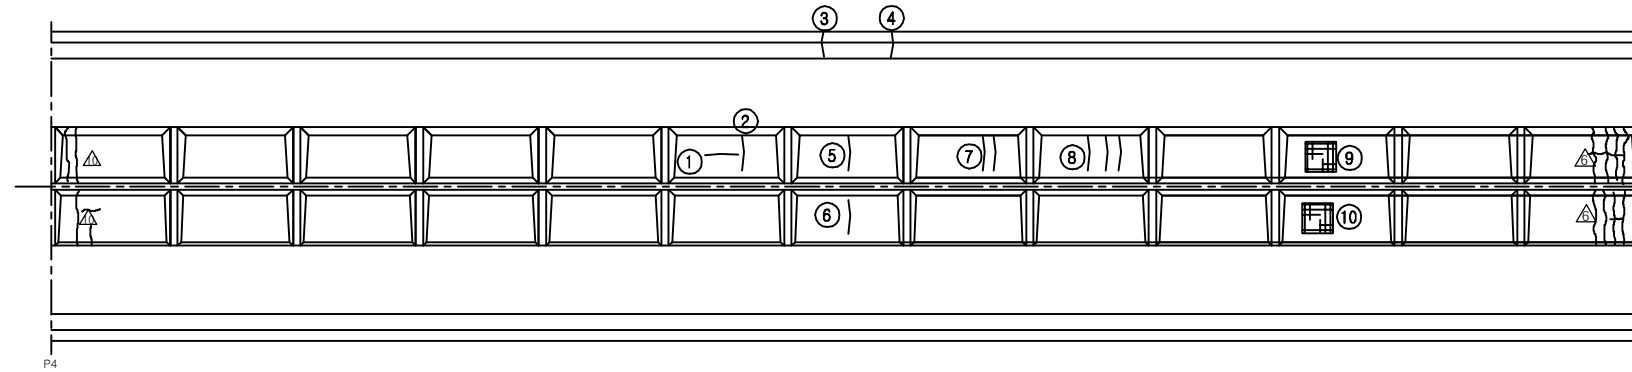
손상 현황 표

[illegible]


← 부산

동대구 ➡

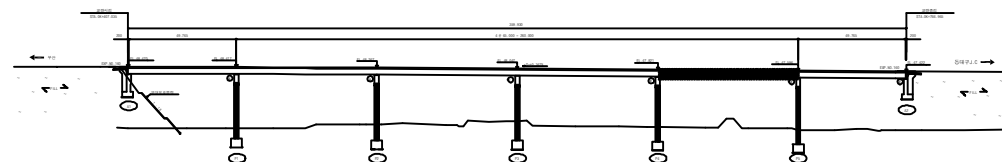KEY PLAN






SECTION

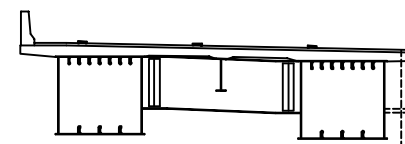

용역명	2017년 상반기 시설물 정기점검 용역
과업기간	2017. 03. 21 ~ 2017. 06. 30
발주처	 신대구부산고속도로주식회사
용역사	(주)위드이앤오
도면번호	11

  ID:용계2교(부산)-바닥판하면 S6


보 수 이 려		
	기 존 규 열	 보 수(12. 상반기)
	신 규 규 열	 보 수(12. 하반기)
	보 수부위재규열	 보 수(13. 상반기)
	보 수(기보수)	 보 수(13. 하반기)
	보 수(08. 하반기)	 보 수(14. 상반기)
	보 수(09. 상반기)	 보 수(14. 하반기)
	보 수(09. 하반기)	 보 수(15. 상반기)
	보 수(10. 상반기)	 보 수(15. 하반기)
	보 수(10. 하반기)	 보 수(16. 상반기)
	보 수(11. 상반기)	 보 수(16. 하반기)
	보 수(11. 하반기)	 보 수(17. 상반기)

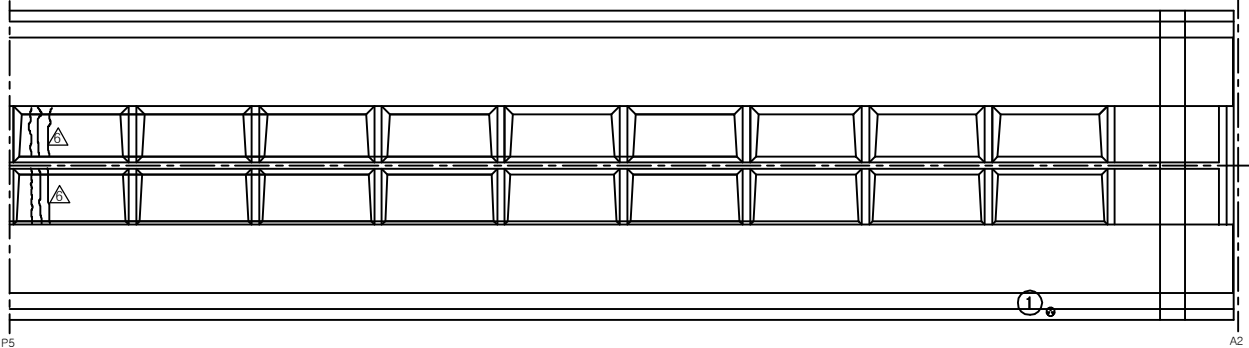[illegible]

← 부산

동대구 ➡






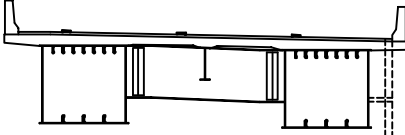
SECTION




용역명	2017년 상반기 시설물 정기점검 용역
과업기간	2017. 03. 21 ~ 2017. 06. 30
발주처	 신대구부산고속도로주식회사
용역사	(주)위드이앤오
도면번호	12

      
ID:용계2교(부산)-거더외부(G1) S1

보 수 이 력			
	기 존 규 율		보 수(12. 상반기)
	신 규 규 율		보 수(12. 하반기)
	보수부위재균열		보 수(13. 상반기)
	보 수(기보수)		보 수(13. 하반기)
	보 수(08. 하반기)		보 수(14. 상반기)
	보 수(09. 상반기)		보 수(14. 하반기)
	보 수(09. 하반기)		보 수(15. 상반기)
	보 수(10. 상반기)		보 수(15. 하반기)
	보 수(10. 하반기)		보 수(16. 상반기)
	보 수(11. 상반기)		보 수(16. 하반기)
	보 수(11. 하반기)		보 수(17. 상반기)


손상 현황 표

[illegible]

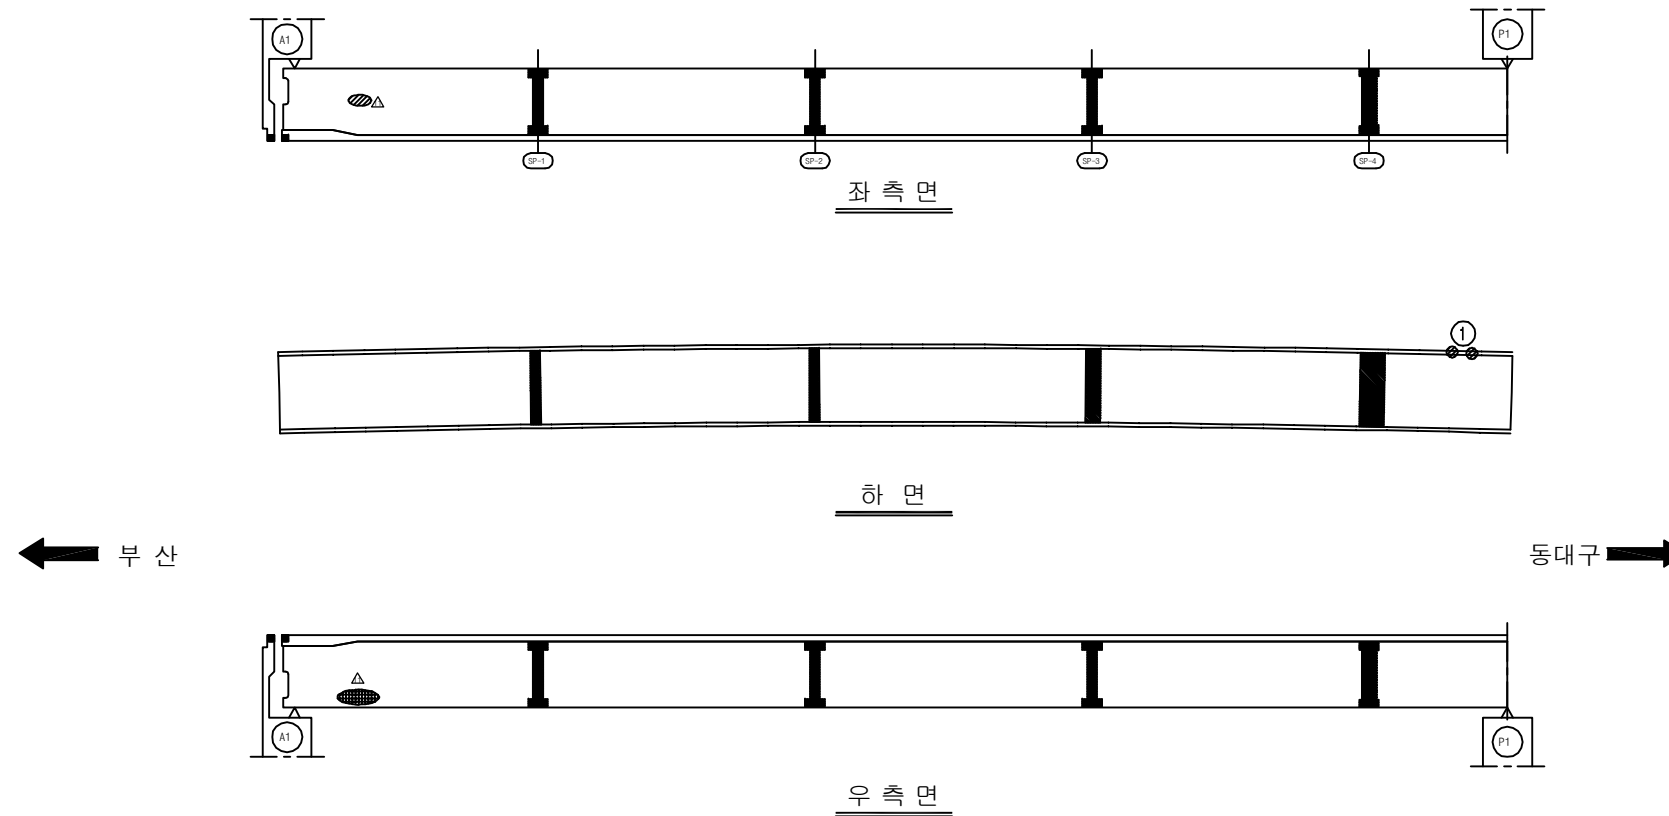
주) 손상의 폭과 길이는 m 이며, 단 균열의 폭은 mm 임



KEY PLAN






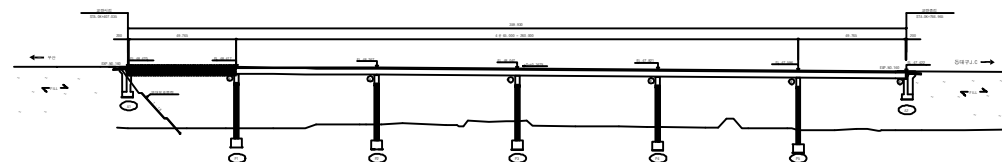


SECTION

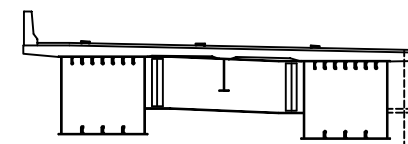


용역명	2017년 상반기 시설물 정기점검 용역
과업기간	2017. 03. 21 ~ 2017. 06. 30
발주처	 신대구부산고속도로주식회사
용역사	(주)위드이앤오
도면번호	13

      
ID:용계2교(부산)-거더외부(G1) S2

보 수 이 력			
	기 존 규 율		보 수(12. 상반기)
	신 규 규 율		보 수(12. 하반기)
	보수부위재균열		보 수(13. 상반기)
	보 수(기보수)		보 수(13. 하반기)
	보 수(08. 하반기)		보 수(14. 상반기)
	보 수(09. 상반기)		보 수(14. 하반기)
	보 수(09. 하반기)		보 수(15. 상반기)
	보 수(10. 상반기)		보 수(15. 하반기)
	보 수(10. 하반기)		보 수(16. 상반기)
	보 수(11. 상반기)		보 수(16. 하반기)
	보 수(11. 하반기)		보 수(17. 상반기)

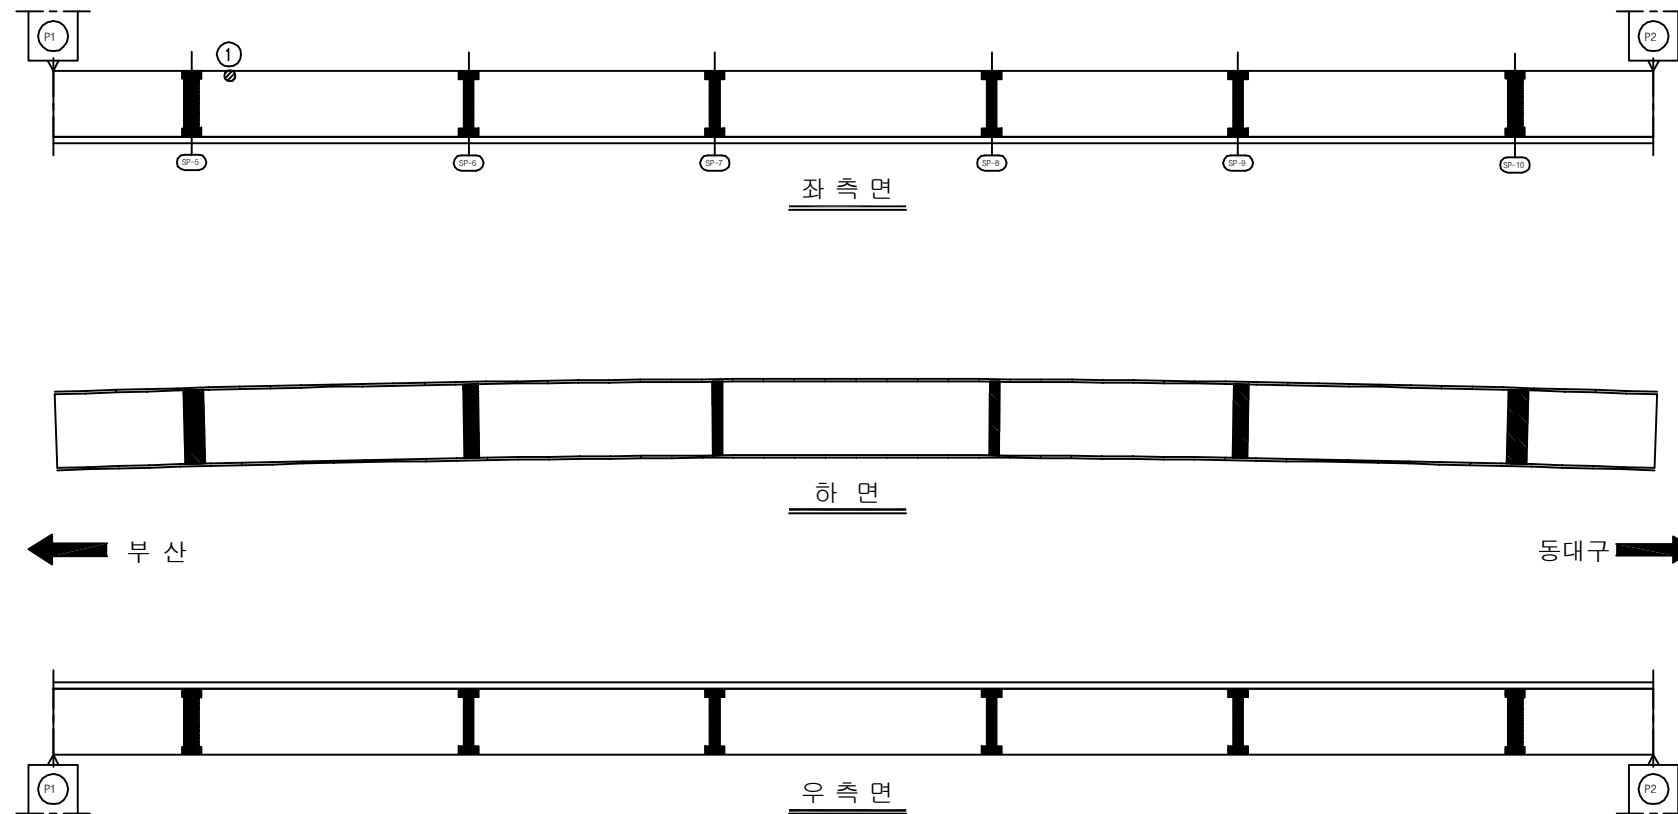
손상 현황 표

[illegible]

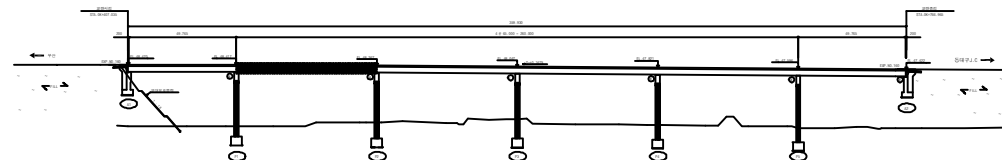KEY PLAN



SECTION

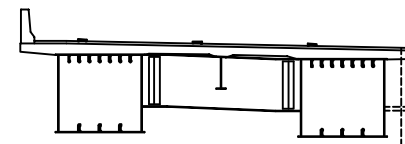

용역명	2017년 상반기 시설물 정기점검 용역
과업기간	2017. 03. 21 ~ 2017. 06. 30
발주처	 신대구부산고속도로주식회사
용역사	(주)위드이앤오
도면번호	14


ID:용계2교(부산)-거더외부(G1) S3

보 수 이 려		
	기 존 규 열	보 수(12. 상반기)
	신 규 규 열	보 수(12. 하반기)
	보수부위재검열	보 수(13. 상반기)
	보 수(기보수)	보 수(13. 하반기)
	보 수(08. 하반기)	보 수(14. 상반기)
	보 수(09. 상반기)	보 수(14. 하반기)
	보 수(09. 하반기)	보 수(15. 상반기)
	보 수(10. 상반기)	보 수(15. 하반기)
	보 수(10. 하반기)	보 수(16. 상반기)
	보 수(11. 상반기)	보 수(16. 하반기)
	보 수(11. 하반기)	보 수(17. 상반기)


손상 현황 표

[illegible]

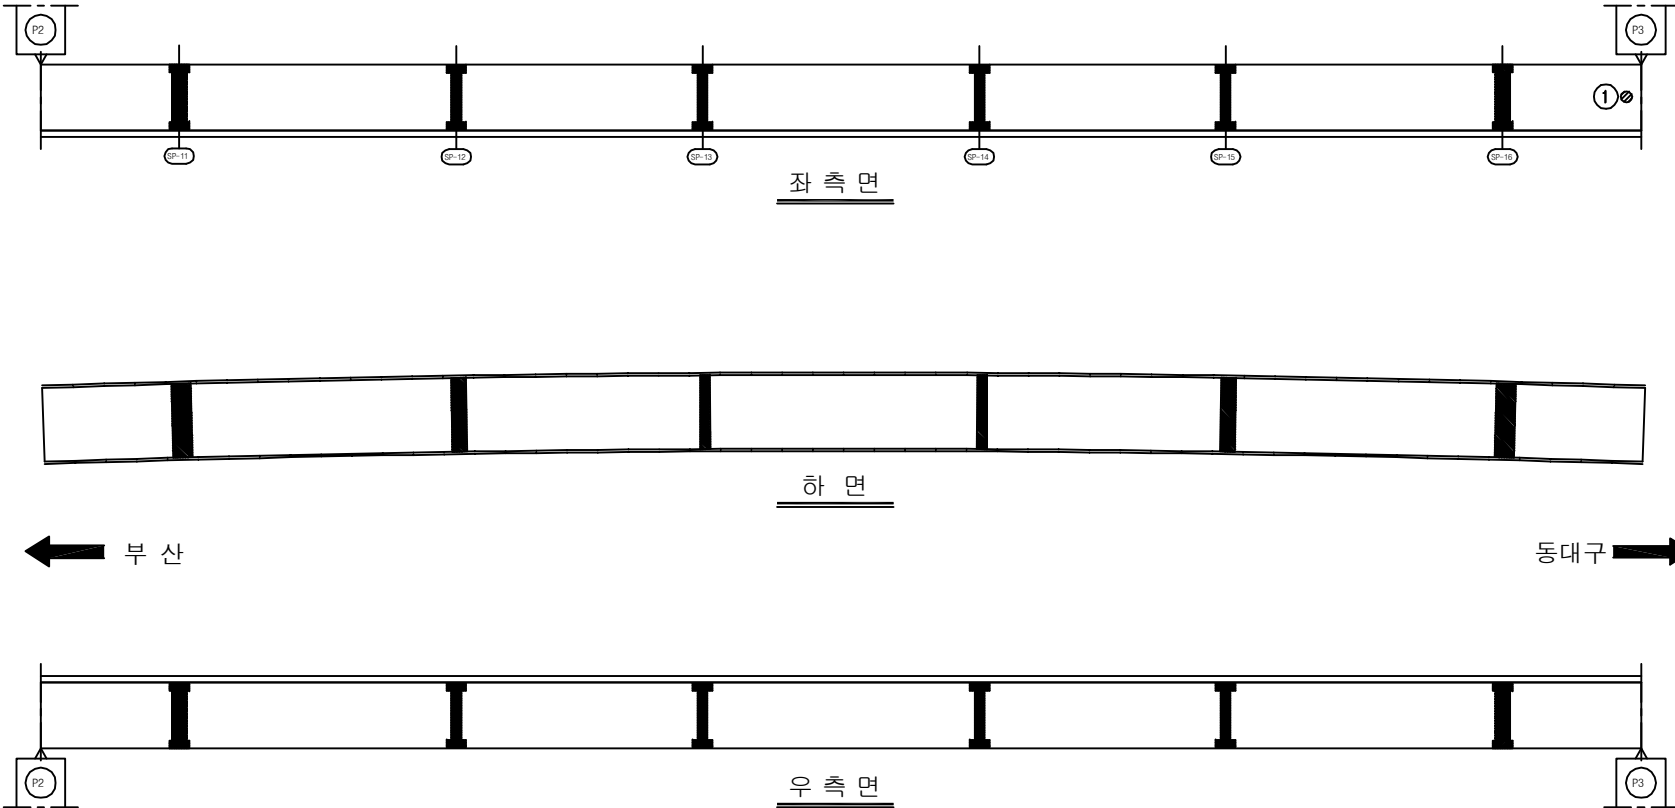
주) 손상의 폭과 길이는 m 이며, 단 균열의 폭은 mm 임



KEY PLAN

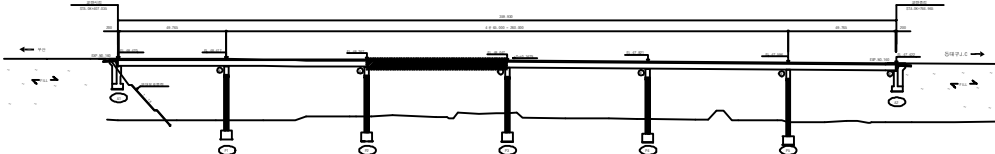

SECTION

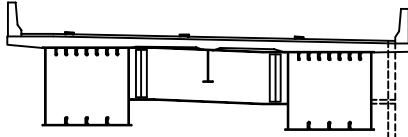

용역명	2017년 상반기 시설물 정기점검 용역
과업기간	2017. 03. 21 ~ 2017. 06. 30
발주처	 신대구부산고속도로주식회사
용역사	(주)위드이앤오
도면번호	15


ID:용계2교(부산)-거더외부(G1) S4

보 수 이 려		
	기 존 규 열	보수(12. 상반기)
	신 규 규 열	보수(12. 하반기)
	보수부위재규열	보수(13. 상반기)
	보수(기보수)	보수(13. 하반기)
	보수(08. 하반기)	보수(14. 상반기)
	보수(09. 상반기)	보수(14. 하반기)
	보수(09. 하반기)	보수(15. 상반기)
	보수(10. 상반기)	보수(15. 하반기)
	보수(10. 하반기)	보수(16. 상반기)
	보수(11. 상반기)	보수(16. 하반기)
	보수(11. 하반기)	보수(17. 상반기)


손상 현황 표

[illegible]

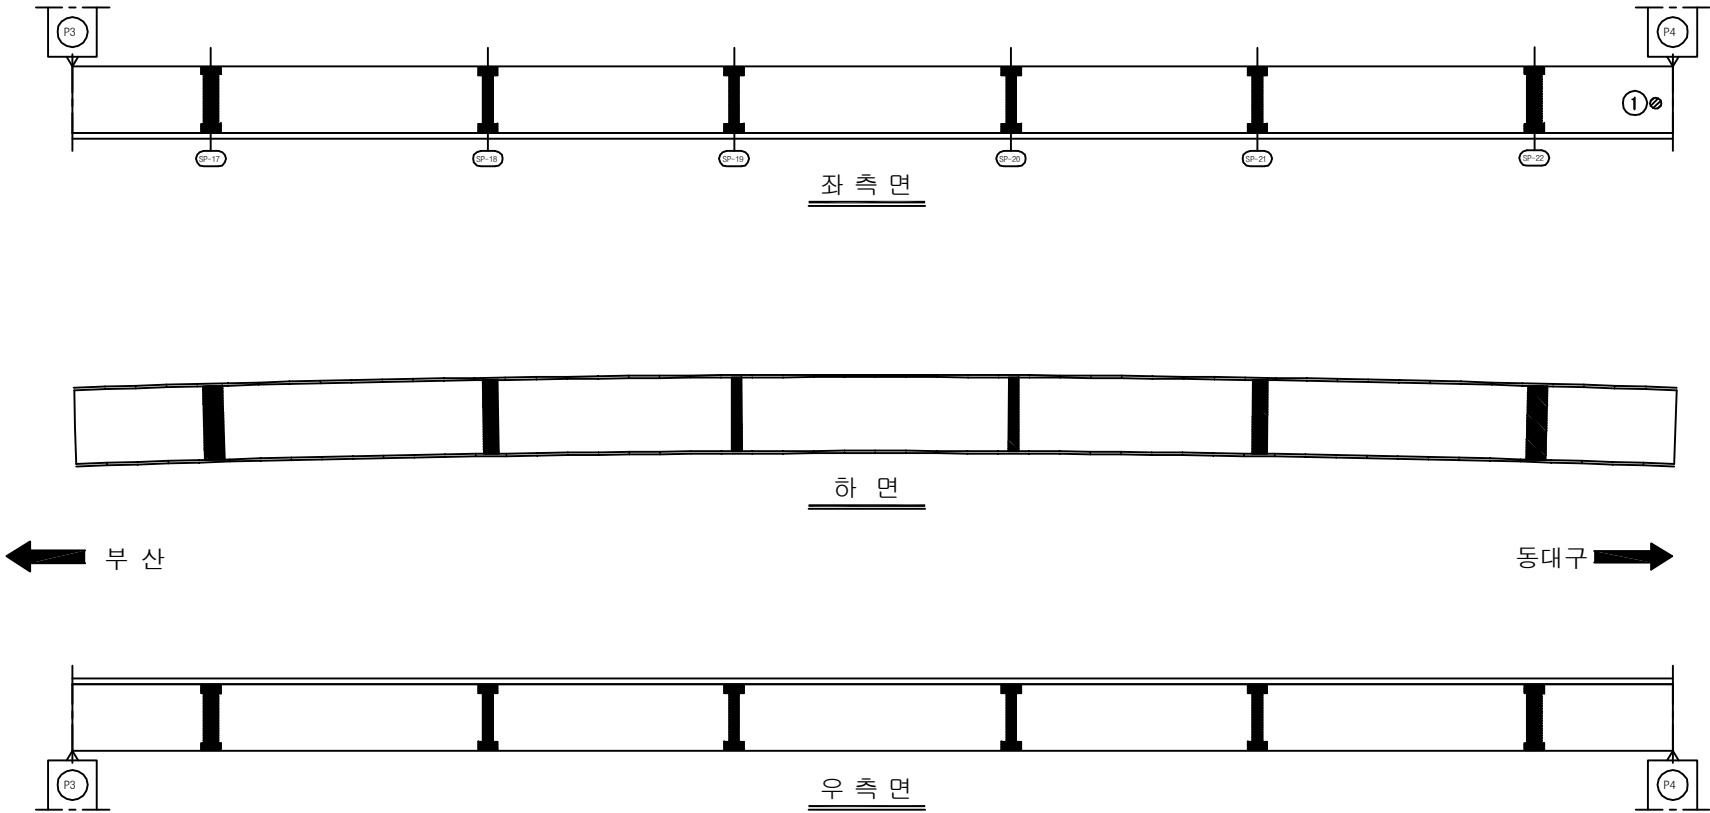
주) 손상의 폭과 길이는 m 이며, 단 균열의 폭은 mm 임



KEY PLAN






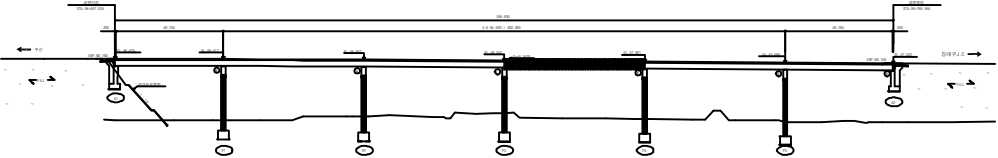


SECTION _____

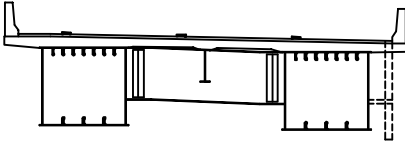

용역명	2017년 상반기 시설물 정기점검 용역
과업기간	2017. 03. 21 ~ 2017. 06. 30
발주처	 신대구부산고속도로주식회사
용역사	(주)위드이앤오
도면번호	16

      ID:용계2교(부산)-거더외부(G1) S5


보 수 이 렷			
	기 존 규 율		보 수(12. 상반기)
	신 규 규 율		보 수(12. 하반기)
	보수부위재균열		보 수(13. 상반기)
	보 수(기보수)		보 수(13. 하반기)
	보 수(08. 하반기)		보 수(14. 상반기)
	보 수(09. 상반기)		보 수(14. 하반기)
	보 수(09. 하반기)		보 수(15. 상반기)
	보 수(10. 상반기)		보 수(15. 하반기)
	보 수(10. 하반기)		보 수(16. 상반기)
	보 수(11. 상반기)		보 수(16. 하반기)
	보 수(11. 하반기)		보 수(17. 상반기)

손상 현황 표


[illegible]

주) 손상의 폭과 길이는 m 이며, 단 균열의 폭은 mm 임

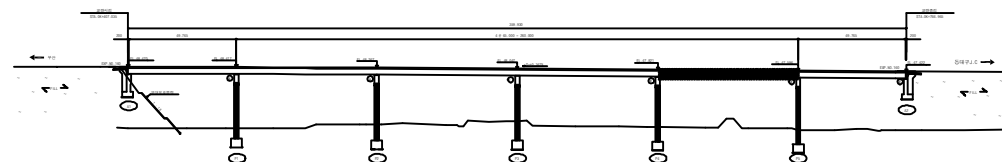KEY PLAN



SECTION

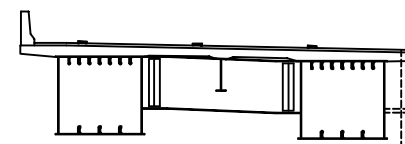

용역명	2017년 상반기 시설물 정기점검 용역
과업기간	2017. 03. 21 ~ 2017. 06. 30
발주처	 신대구부산고속도로주식회사
용역사	(주)위드이앤오
도면번호	17


ID:용계2교(부산)-거더외부(G1) S6

보 수 이 려		
	기 존 규 열	보 수(12. 상반기)
	신 규 규 열	보 수(12. 하반기)
	보수부위재검열	보 수(13. 상반기)
	보 수(기보수)	보 수(13. 하반기)
	보 수(08. 하반기)	보 수(14. 상반기)
	보 수(09. 상반기)	보 수(14. 하반기)
	보 수(09. 하반기)	보 수(15. 상반기)
	보 수(10. 상반기)	보 수(15. 하반기)
	보 수(10. 하반기)	보 수(16. 상반기)
	보 수(11. 상반기)	보 수(16. 하반기)
	보 수(11. 하반기)	보 수(17. 상반기)


손상 현황 표

[illegible]

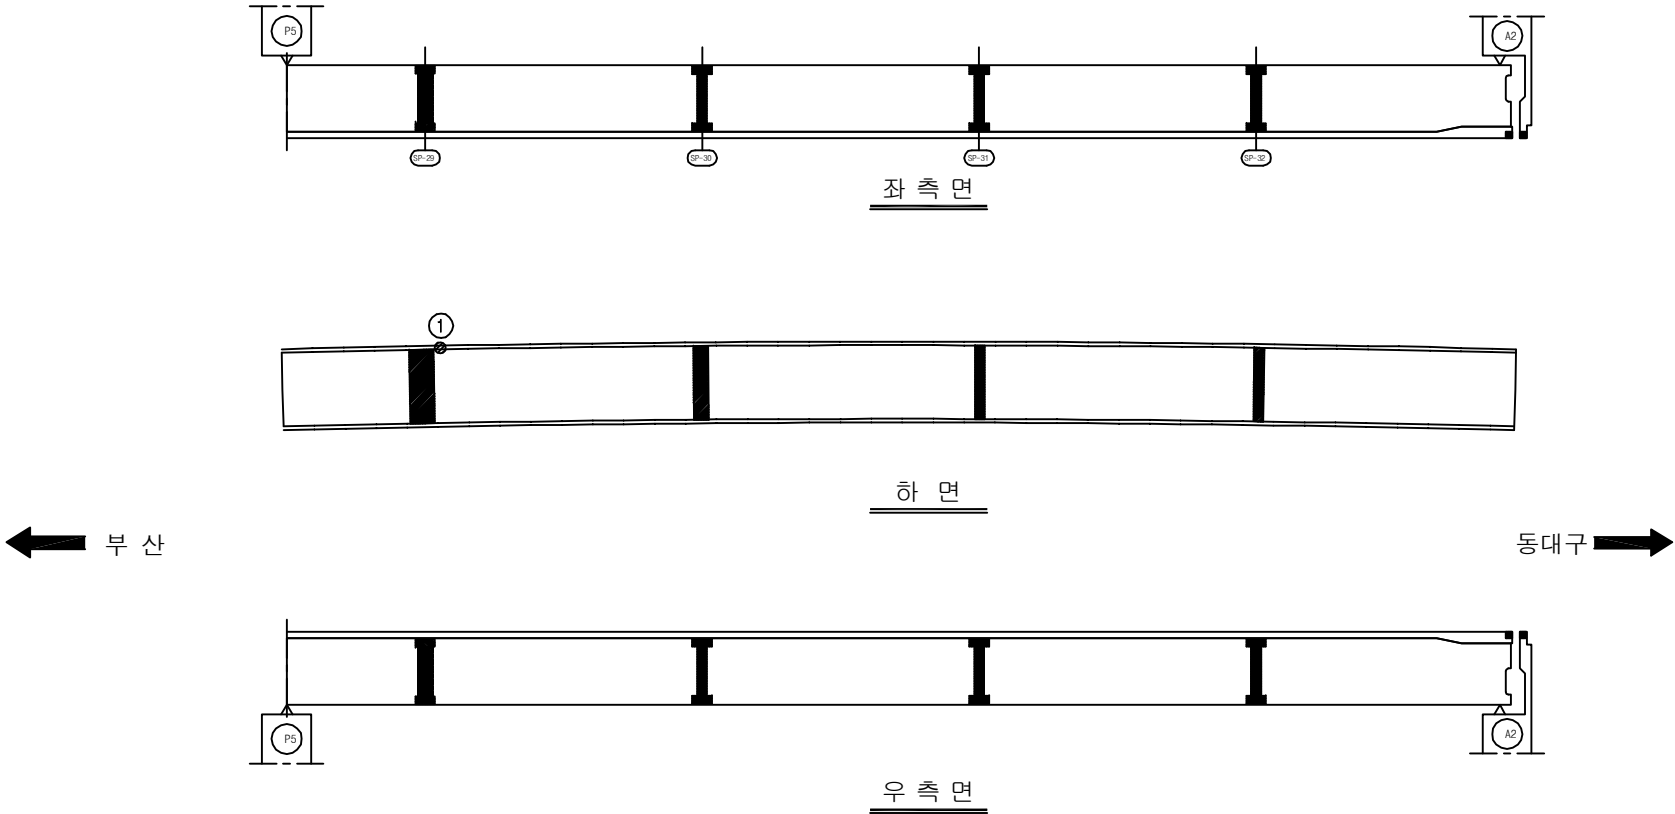
주) 손상의 폭과 길이는 m 이며, 단 균열의 폭은 mm 임



KEY PLAN






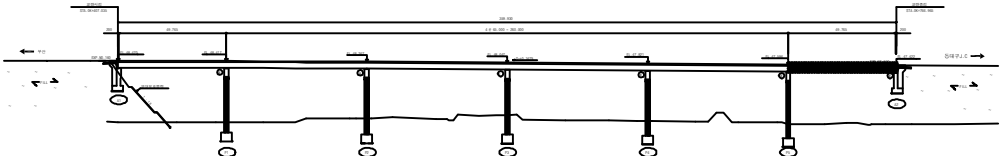


SECTION _____

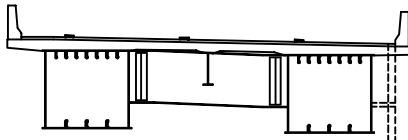

용역명	2017년 상반기 시설물 정기점검 용역
과업기간	2017. 03. 21 ~ 2017. 06. 30
발주처	 신대구부산고속도로주식회사
용역사	(주)위드이앤오
도면번호	18

      
ID:용계2교(부산)-거더외부(G2) S1

보 수 이 력			
	기 존 규 율		보 수(12. 상반기)
	신 규 규 율		보 수(12. 하반기)
	보수부위재균열		보 수(13. 상반기)
	보 수(기보수)		보 수(13. 하반기)
	보 수(08. 하반기)		보 수(14. 상반기)
	보 수(09. 상반기)		보 수(14. 하반기)
	보 수(09. 하반기)		보 수(15. 상반기)
	보 수(10. 상반기)		보 수(15. 하반기)
	보 수(10. 하반기)		보 수(16. 상반기)
	보 수(11. 상반기)		보 수(16. 하반기)
	보 수(11. 하반기)		보 수(17. 상반기)


손상 현황 표

[illegible]

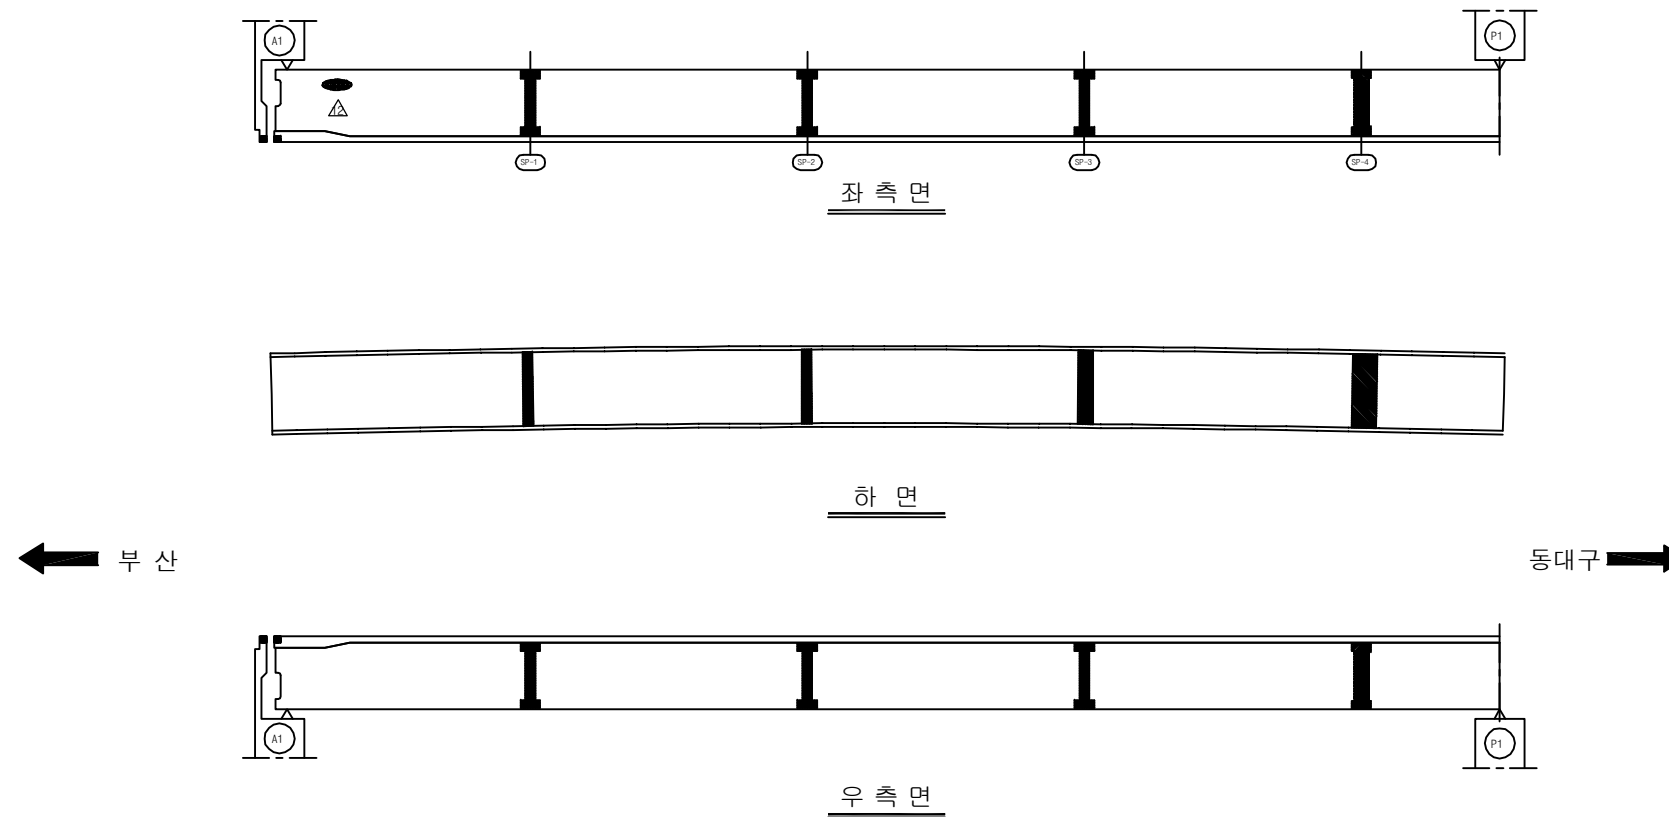
주) 손상의 폭과 길이는 m 이며, 단 균열의 폭은 mm 임



KEY PLAN






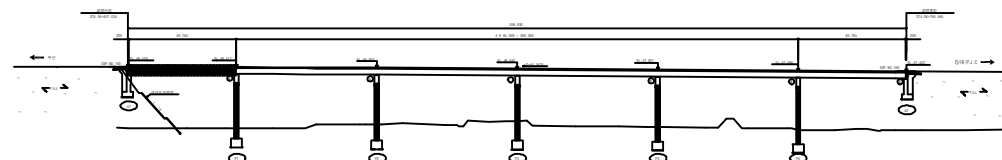


SECTION

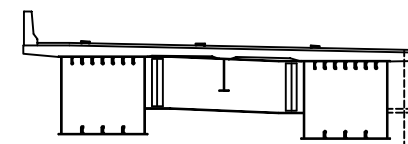


용역명	2017년 상반기 시설물 정기점검 용역
과업기간	2017. 03. 21 ~ 2017. 06. 30
발주처	 신대구부산고속도로주식회사
용역사	(주)위드이앤오
도면번호	19

      
ID:용계2교(부산)-거더외부(G2) S2

보 수 이 력			
	기 존 규 율		보 수(12. 상반기)
	신 규 규 율		보 수(12. 하반기)
	보수부위재균열		보 수(13. 상반기)
	보 수(기보수)		보 수(13. 하반기)
	보 수(08. 하반기)		보 수(14. 상반기)
	보 수(09. 상반기)		보 수(14. 하반기)
	보 수(09. 하반기)		보 수(15. 상반기)
	보 수(10. 상반기)		보 수(15. 하반기)
	보 수(10. 하반기)		보 수(16. 상반기)
	보 수(11. 상반기)		보 수(16. 하반기)
	보 수(11. 하반기)		보 수(17. 상반기)

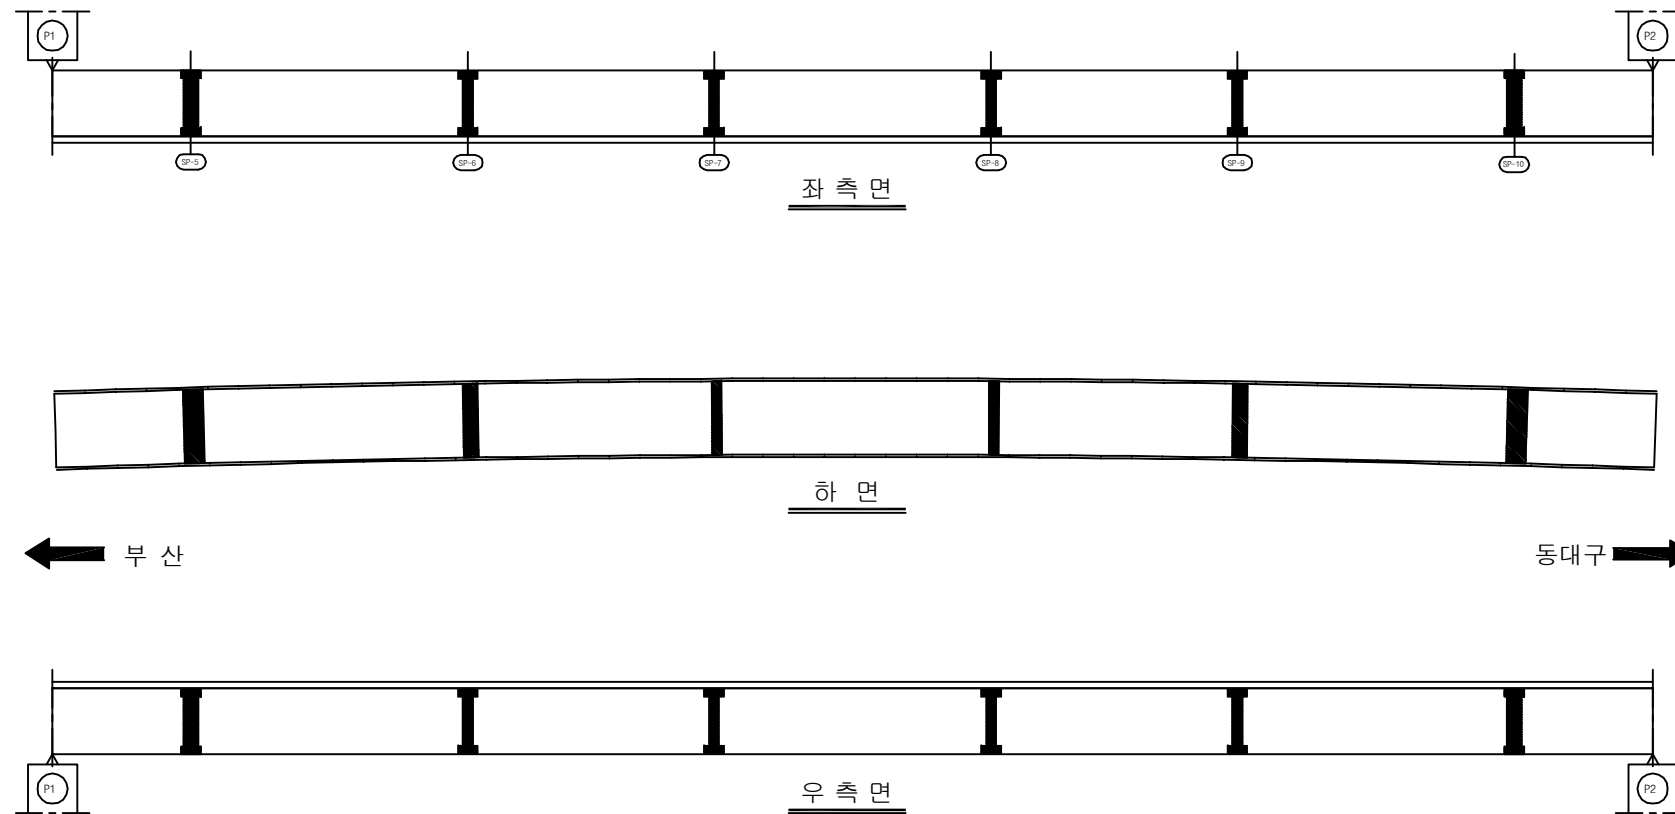
손상 현황 표

[illegible]

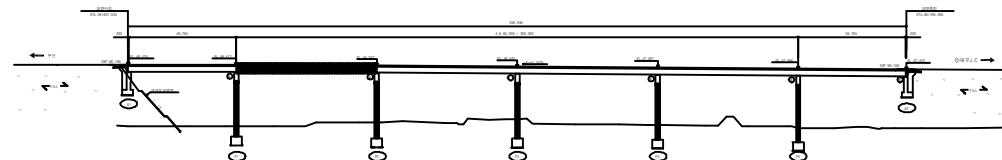KEY PLAN



SECTION

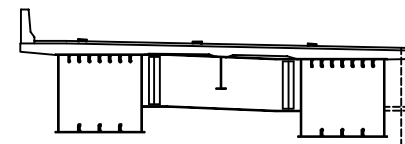

용역명	2017년 상반기 시설물 정기점검 용역
과업기간	2017. 03. 21 ~ 2017. 06. 30
발주처	 신대구부산고속도로주식회사
용역사	(주)위드이앤오
도면번호	20


ID:용계2교(부산)-거더외부(G2) S3

보 수 이 려		
	기 존 규 열	보수(12. 상반기)
	신 규 규 열	보수(12. 하반기)
	보수부위재규열	보수(13. 상반기)
	보 수(기보수)	보수(13. 하반기)
	보 수(08. 하반기)	보수(14. 상반기)
	보 수(09. 상반기)	보수(14. 하반기)
	보 수(09. 하반기)	보수(15. 상반기)
	보 수(10. 상반기)	보수(15. 하반기)
	보 수(10. 하반기)	보수(16. 상반기)
	보 수(11. 상반기)	보수(16. 하반기)
	보 수(11. 하반기)	보수(17. 상반기)

손상 현황 표

[illegible]

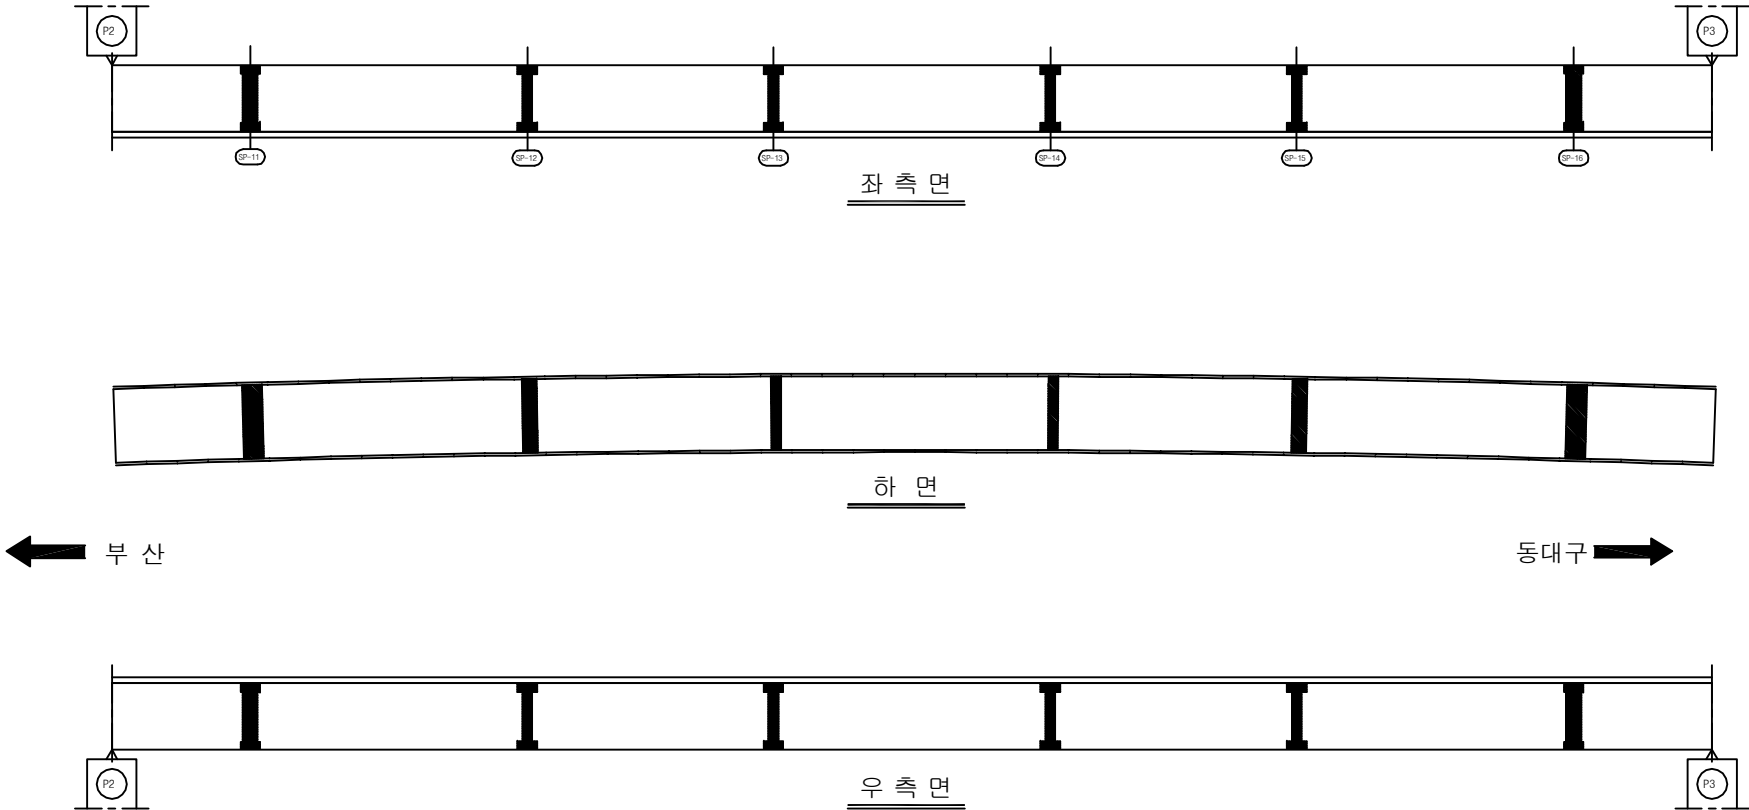주) 손상의 폭과 길이는 m 이며, 단 균열의 폭은 mm 임




KEY PLAN




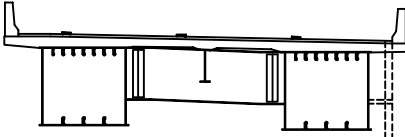SECTION




용역명	2017년 상반기 시설물 정기점검 용역
과업기간	2017. 03. 21 ~ 2017. 06. 30
발주처	 신대구부산고속도로주식회사
용역사	(주)위드이앤오
도면번호	21


ID:용계2교(부산)-거더외부(G2) S4

보 수 이 려		
	기 존 규 열	보 수(12. 상반기)
	신 규 규 열	보 수(12. 하반기)
	보수부위재검열	보 수(13. 상반기)
	보 수(기보수)	보 수(13. 하반기)
	보 수(08. 하반기)	보 수(14. 상반기)
	보 수(09. 상반기)	보 수(14. 하반기)
	보 수(09. 하반기)	보 수(15. 상반기)
	보 수(10. 상반기)	보 수(15. 하반기)
	보 수(10. 하반기)	보 수(16. 상반기)
	보 수(11. 상반기)	보 수(16. 하반기)
	보 수(11. 하반기)	보 수(17. 상반기)

손상 현황 표

[illegible]

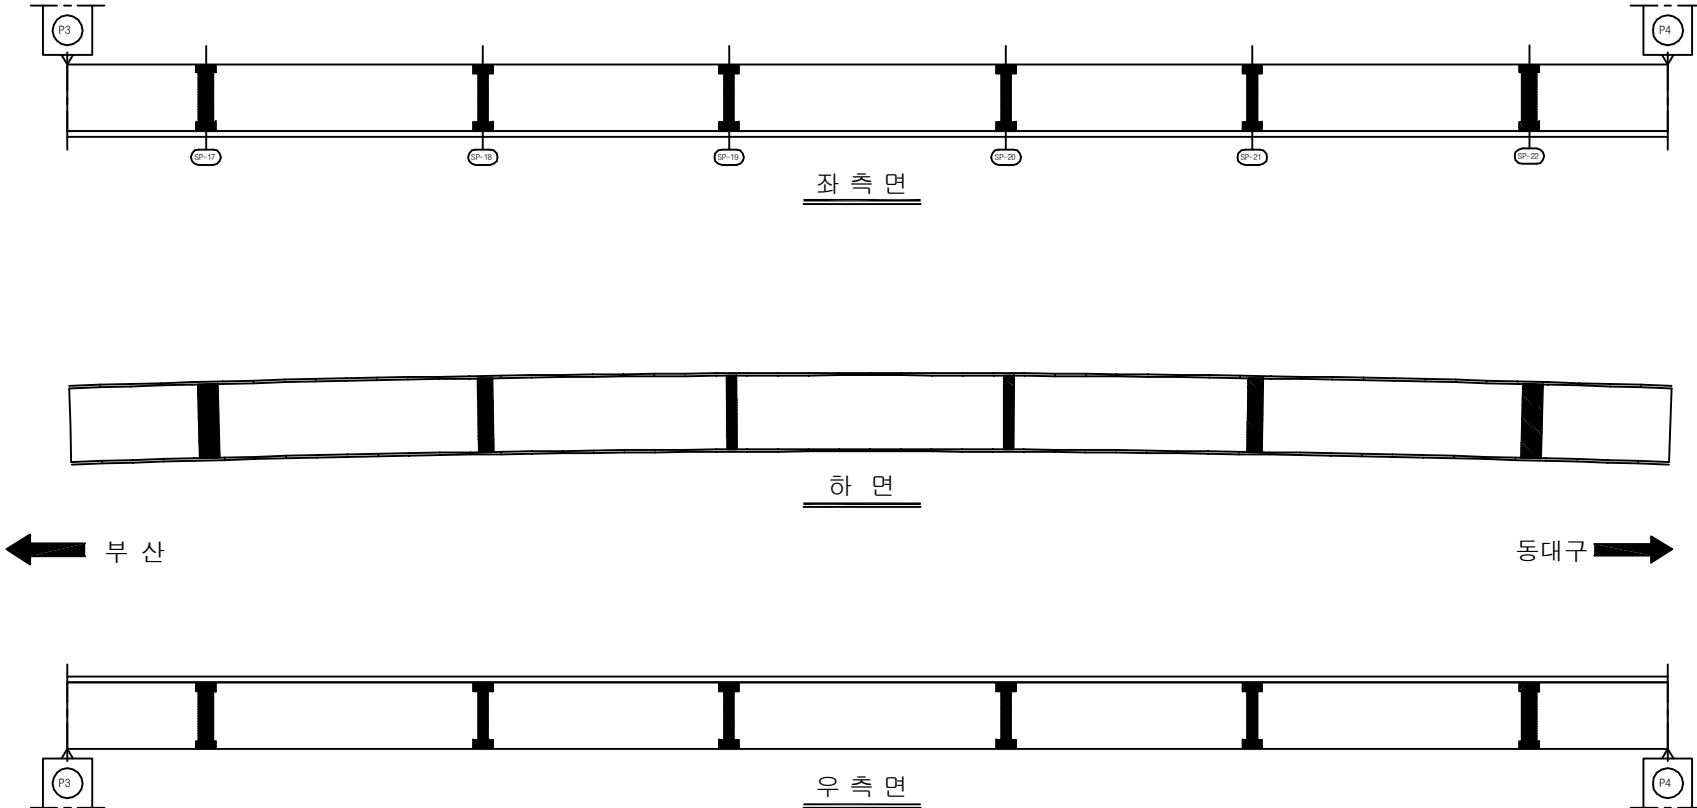주) 손상의 폭과 길이는 m 이며, 단 균열의 폭은 mm 임



KEY PLAN



SECTION

용역명	2017년 상반기 시설물 정기점검 용역
과업기간	2017. 03. 21 ~ 2017. 06. 30
발주처	 신대구부산고속도로주식회사
용역사	(주)위드이앤오
도면번호	22

ID:용계2교(부산)-거더외부(G2) S5

보 수 이 려		
	기 존 규 열	보수(12. 상반기)
	신 규 규 열	보수(12. 하반기)
	보수부위재규열	보수(13. 상반기)
	보 수(기보수)	보수(13. 하반기)
	보 수(08. 하반기)	보수(14. 상반기)
	보 수(09. 상반기)	보수(14. 하반기)
	보 수(09. 하반기)	보수(15. 상반기)
	보 수(10. 상반기)	보수(15. 하반기)
	보 수(10. 하반기)	보수(16. 상반기)
	보 수(11. 상반기)	보수(16. 하반기)
	보 수(11. 하반기)	보수(17. 상반기)

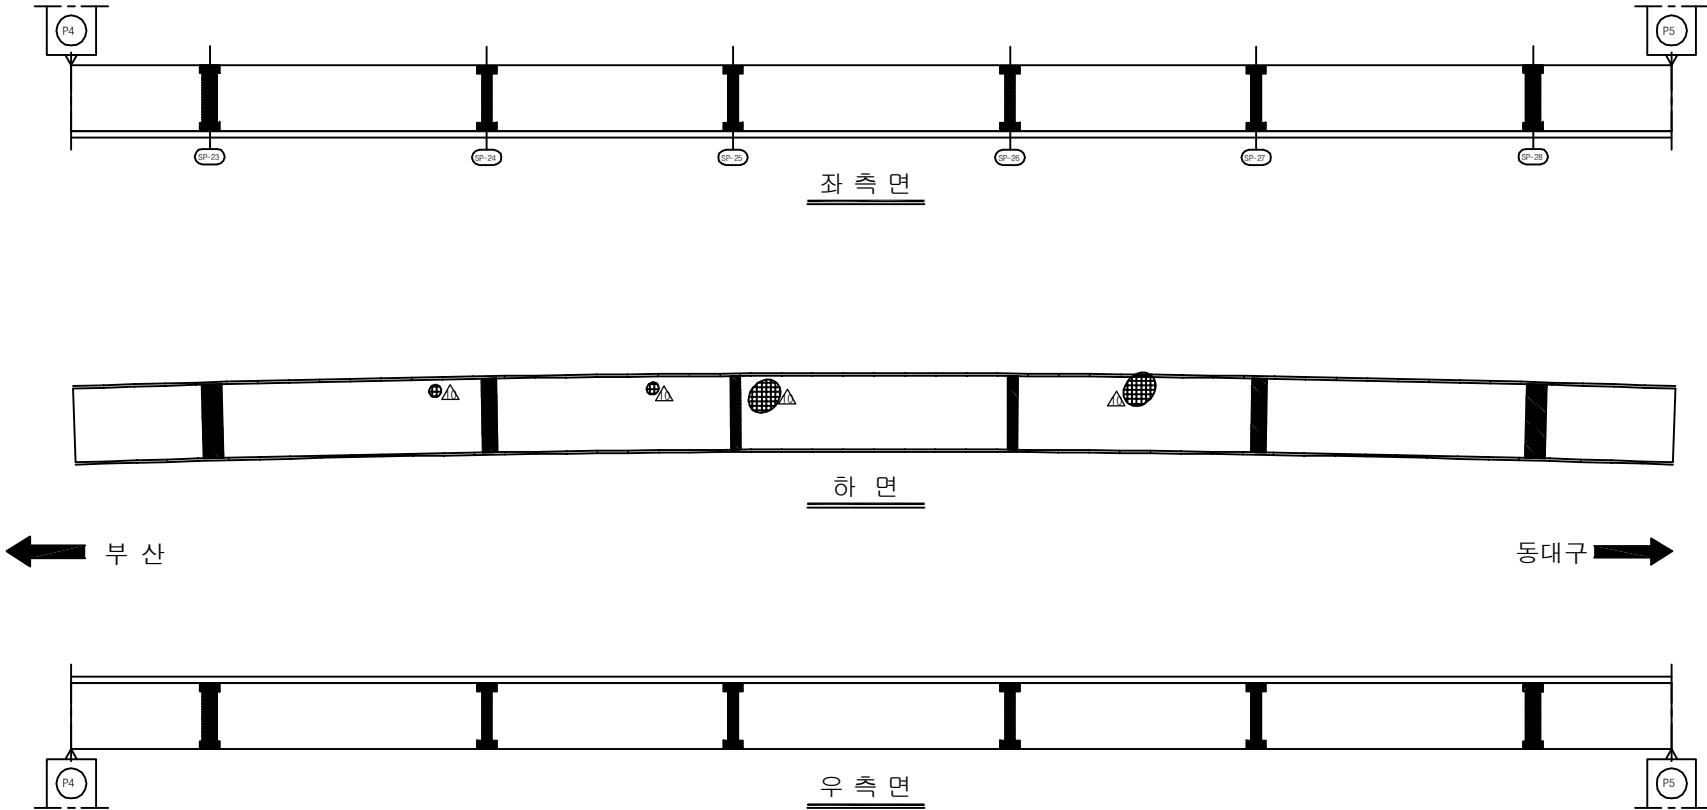
손상 현황 표

[illegible]

KEY PLAN








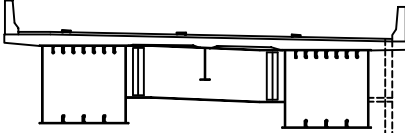SECTION



용역명	2017년 상반기 시설물 정기점검 용역
과업기간	2017. 03. 21 ~ 2017. 06. 30
발주처	 신대구부산고속도로주식회사
용역사	(주)위드이앤오
도면번호	23

      
ID:용계2교(부산)-거더외부(G2) S6

보 수 이 력			
	기 존 규 율		보 수(12. 상반기)
	신 규 규 율		보 수(12. 하반기)
	보수부위재균열		보 수(13. 상반기)
	보 수(기보수)		보 수(13. 하반기)
	보 수(08. 하반기)		보 수(14. 상반기)
	보 수(09. 상반기)		보 수(14. 하반기)
	보 수(09. 하반기)		보 수(15. 상반기)
	보 수(10. 상반기)		보 수(15. 하반기)
	보 수(10. 하반기)		보 수(16. 상반기)
	보 수(11. 상반기)		보 수(16. 하반기)
	보 수(11. 하반기)		보 수(17. 상반기)


손상 현황 표

[illegible]

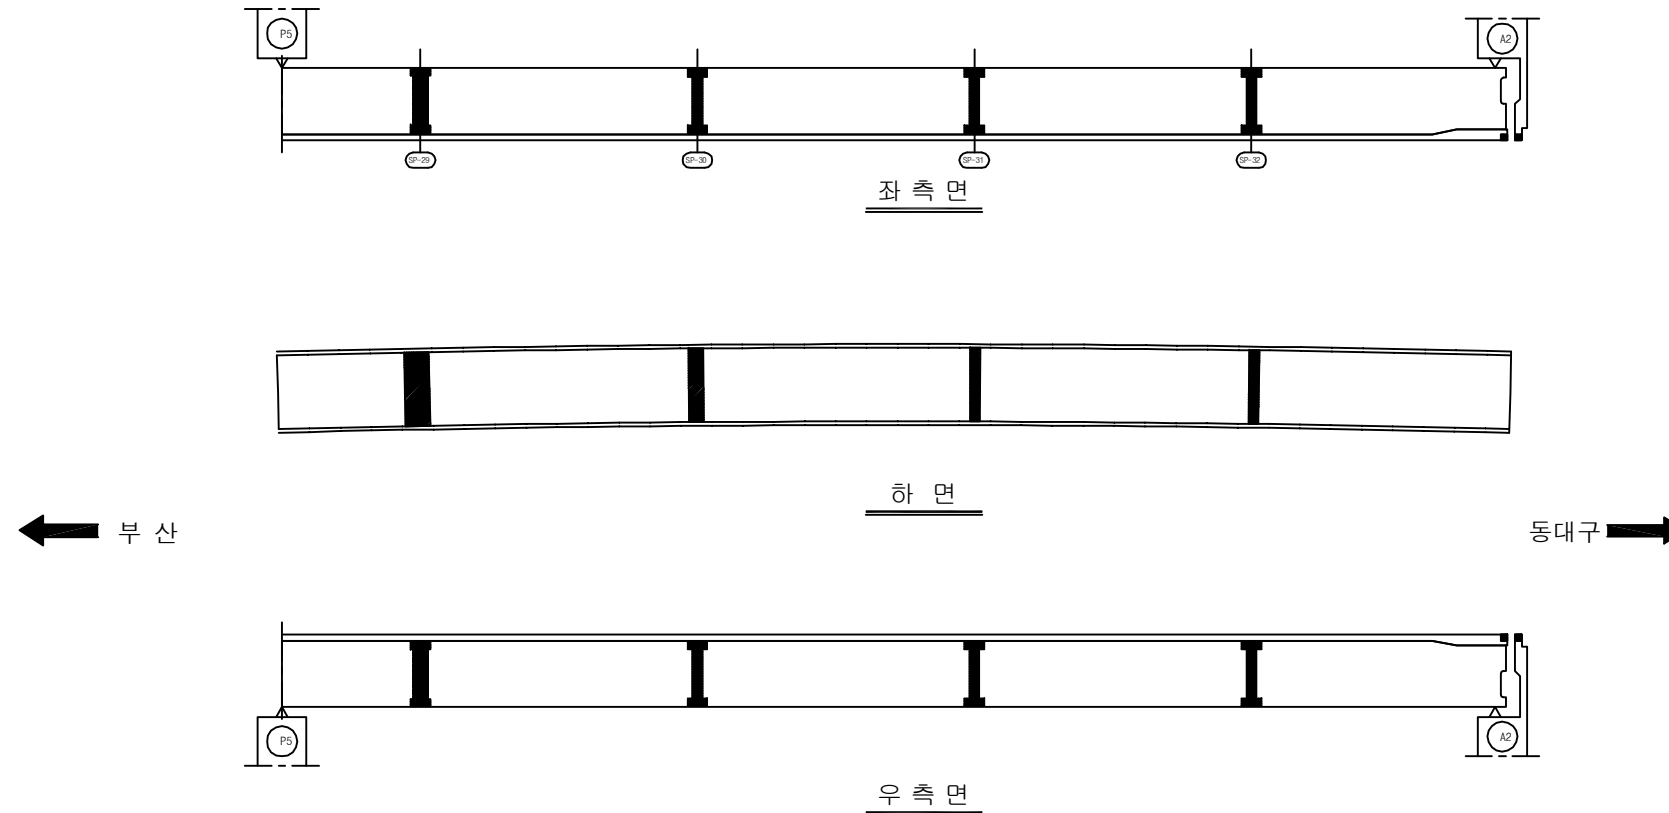
주) 손상의 폭과 길이는 m 이며, 단 균열의 폭은 mm 임



KEY PLAN






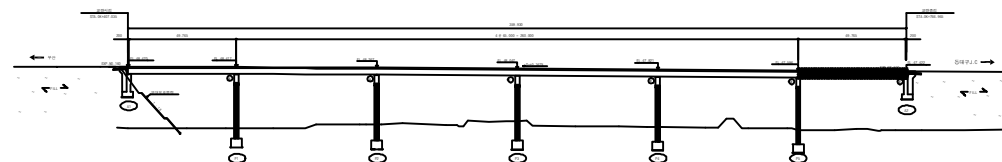


SECTION

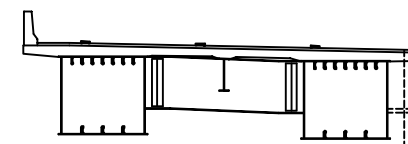

용역명	2017년 상반기 시설물 정기점검 용역
과업기간	2017. 03. 21 ~ 2017. 06. 30
발주처	 신대구부산고속도로주식회사
용역사	(주)위드이앤오
도면번호	24

      
ID:용계2교(부산)-거더내부(G1) S1

보 수 이 력			
	기 존 규 율		보 수(12. 상반기)
	신 규 규 율		보 수(12. 하반기)
	보수부위재균열		보 수(13. 상반기)
	보 수(기보수)		보 수(13. 하반기)
	보 수(08. 하반기)		보 수(14. 상반기)
	보 수(09. 상반기)		보 수(14. 하반기)
	보 수(09. 하반기)		보 수(15. 상반기)
	보 수(10. 상반기)		보 수(15. 하반기)
	보 수(10. 하반기)		보 수(16. 상반기)
	보 수(11. 상반기)		보 수(16. 하반기)
	보 수(11. 하반기)		보 수(17. 상반기)


손상 현황 표

[illegible]

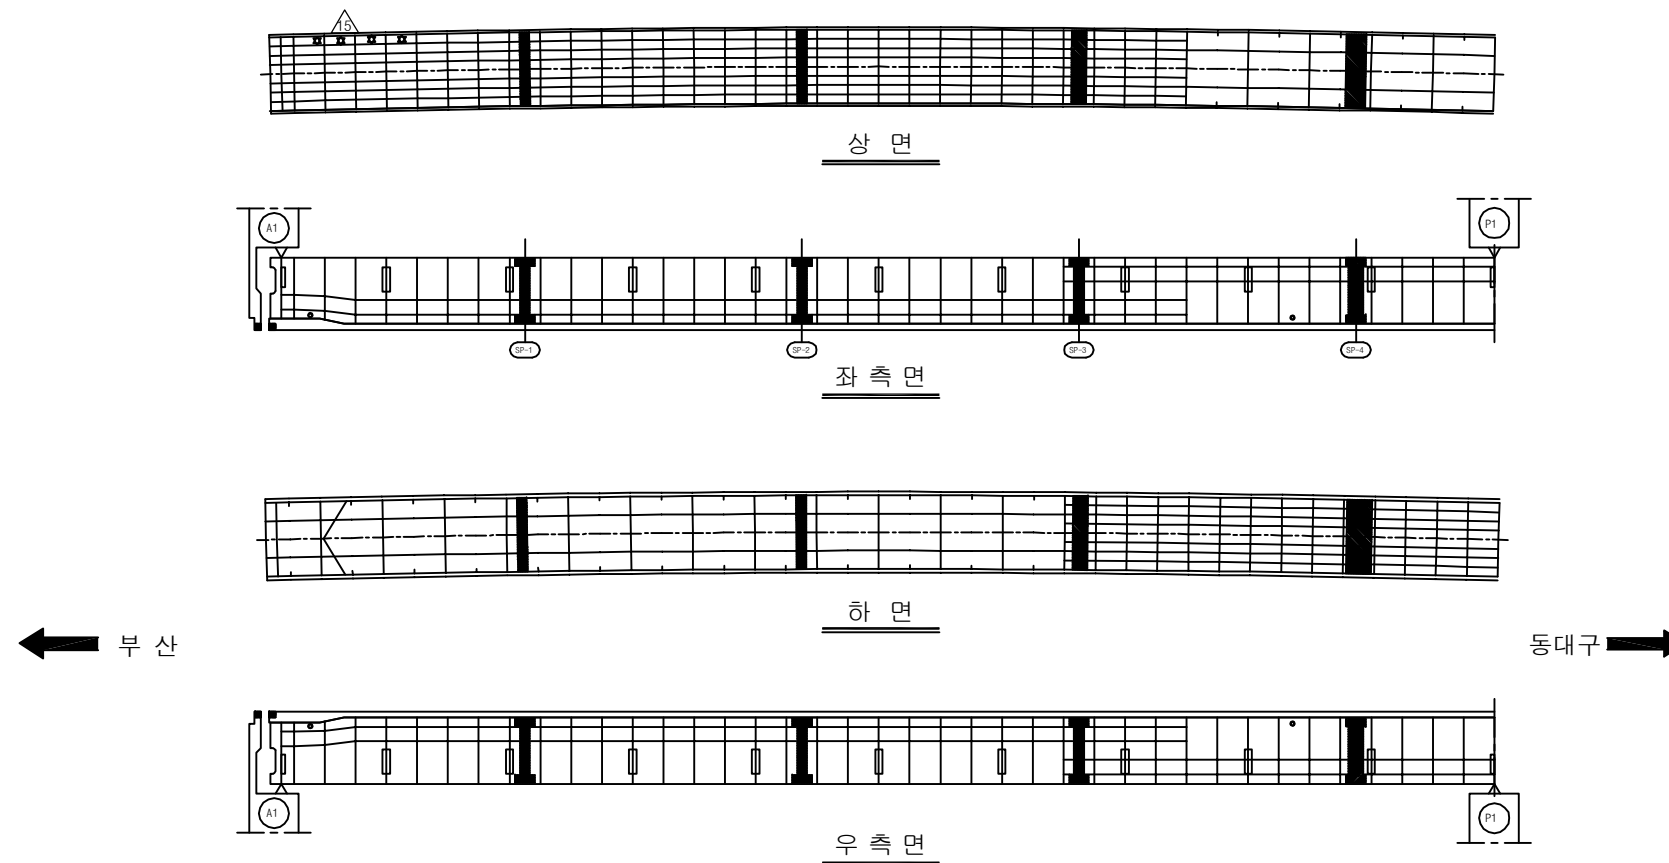
주) 손상의 폭과 길이는 m 이며, 단 균열의 폭은 mm 임



KEY PLAN






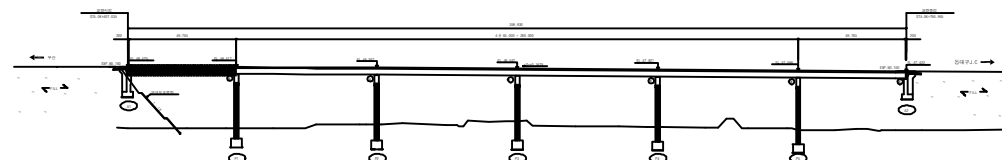


SECTION

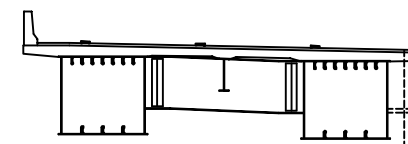


용역명	2017년 상반기 시설물 정기점검 용역
과업기간	2017. 03. 21 ~ 2017. 06. 30
발주처	 신대구부산고속도로주식회사
용역사	(주)위드이앤오
도면번호	25

      
ID:용계2교(부산)-거더내부(G1) S2

보 수 이 력			
	기 존 규 율		보 수(12. 상반기)
	신 규 규 율		보 수(12. 하반기)
	보수부위재균열		보 수(13. 상반기)
	보 수(기보수)		보 수(13. 하반기)
	보 수(08. 하반기)		보 수(14. 상반기)
	보 수(09. 상반기)		보 수(14. 하반기)
	보 수(09. 하반기)		보 수(15. 상반기)
	보 수(10. 상반기)		보 수(15. 하반기)
	보 수(10. 하반기)		보 수(16. 상반기)
	보 수(11. 상반기)		보 수(16. 하반기)
	보 수(11. 하반기)		보 수(17. 상반기)

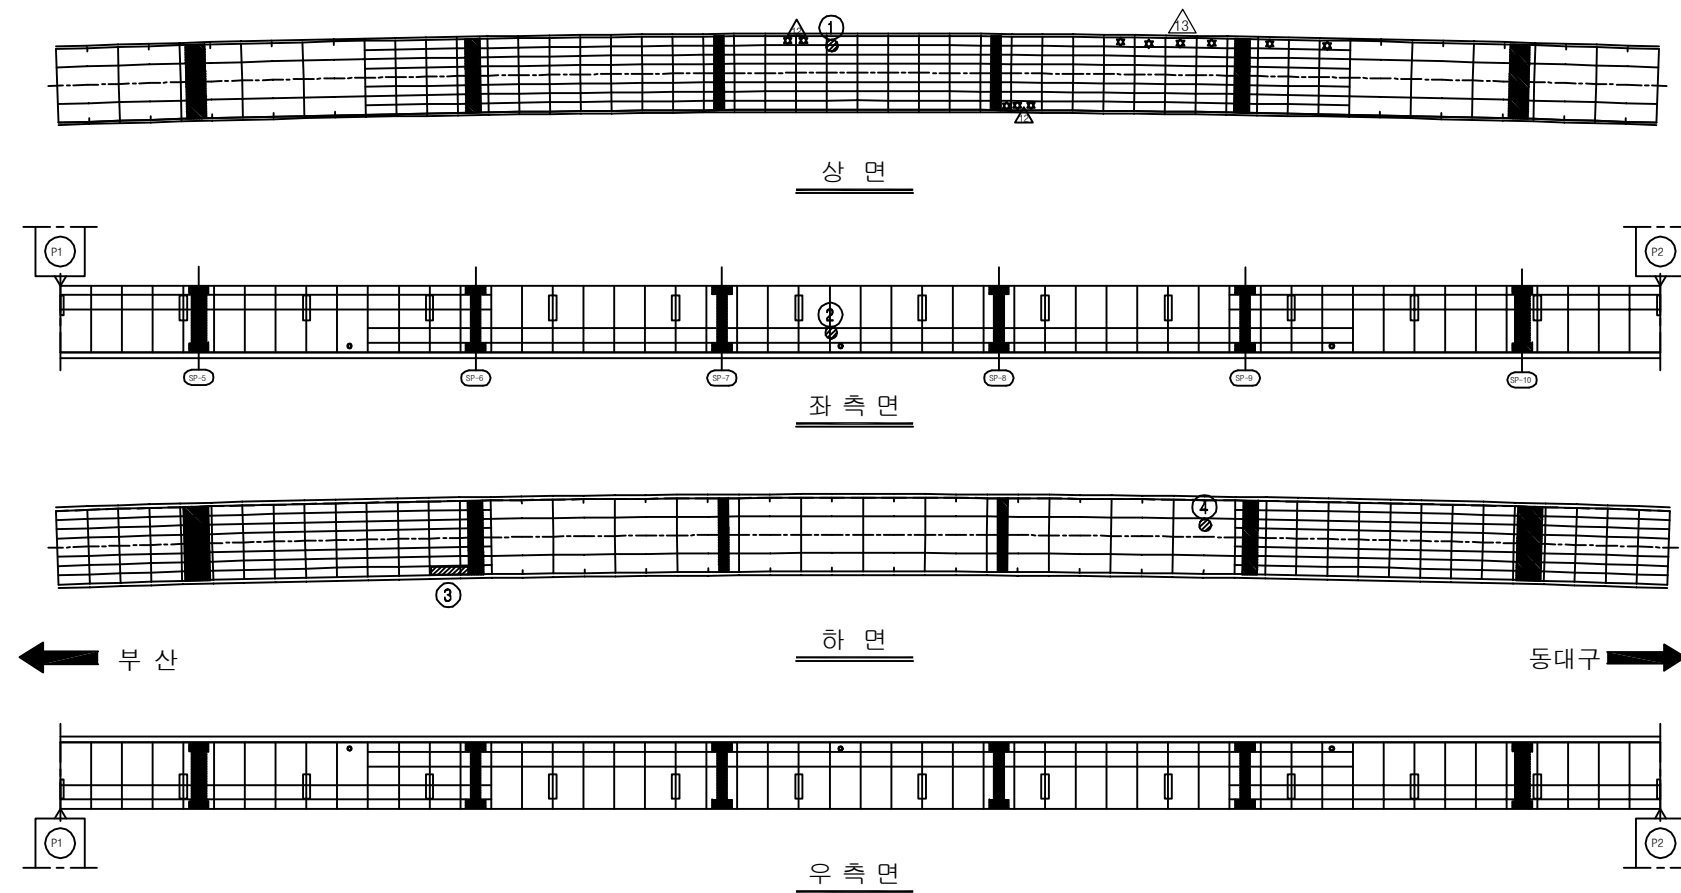
손상 현황 표

[illegible]

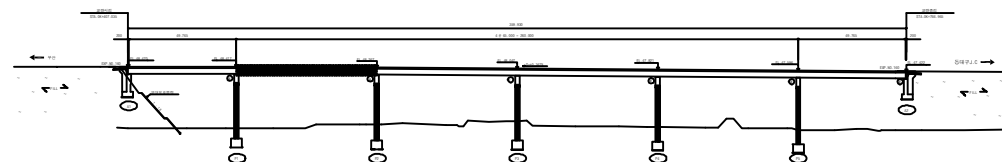KEY PLAN









SECTION

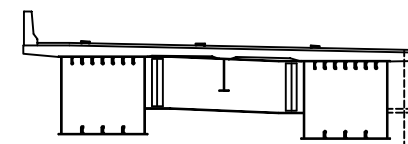


용역명	2017년 상반기 시설물 정기점검 용역
과업기간	2017. 03. 21 ~ 2017. 06. 30
발주처	 신대구부산고속도로주식회사
용역사	(주)위드이앤오
도면번호	26

      
ID:용계2교(부산)-거더내부(G1) S3

보 수 이 력			
	기 존 규 율		보 수(12. 상반기)
	신 규 규 율		보 수(12. 하반기)
	보수부위재균열		보 수(13. 상반기)
	보 수(기보수)		보 수(13. 하반기)
	보 수(08. 하반기)		보 수(14. 상반기)
	보 수(09. 상반기)		보 수(14. 하반기)
	보 수(09. 하반기)		보 수(15. 상반기)
	보 수(10. 상반기)		보 수(15. 하반기)
	보 수(10. 하반기)		보 수(16. 상반기)
	보 수(11. 상반기)		보 수(16. 하반기)
	보 수(11. 하반기)		보 수(17. 상반기)

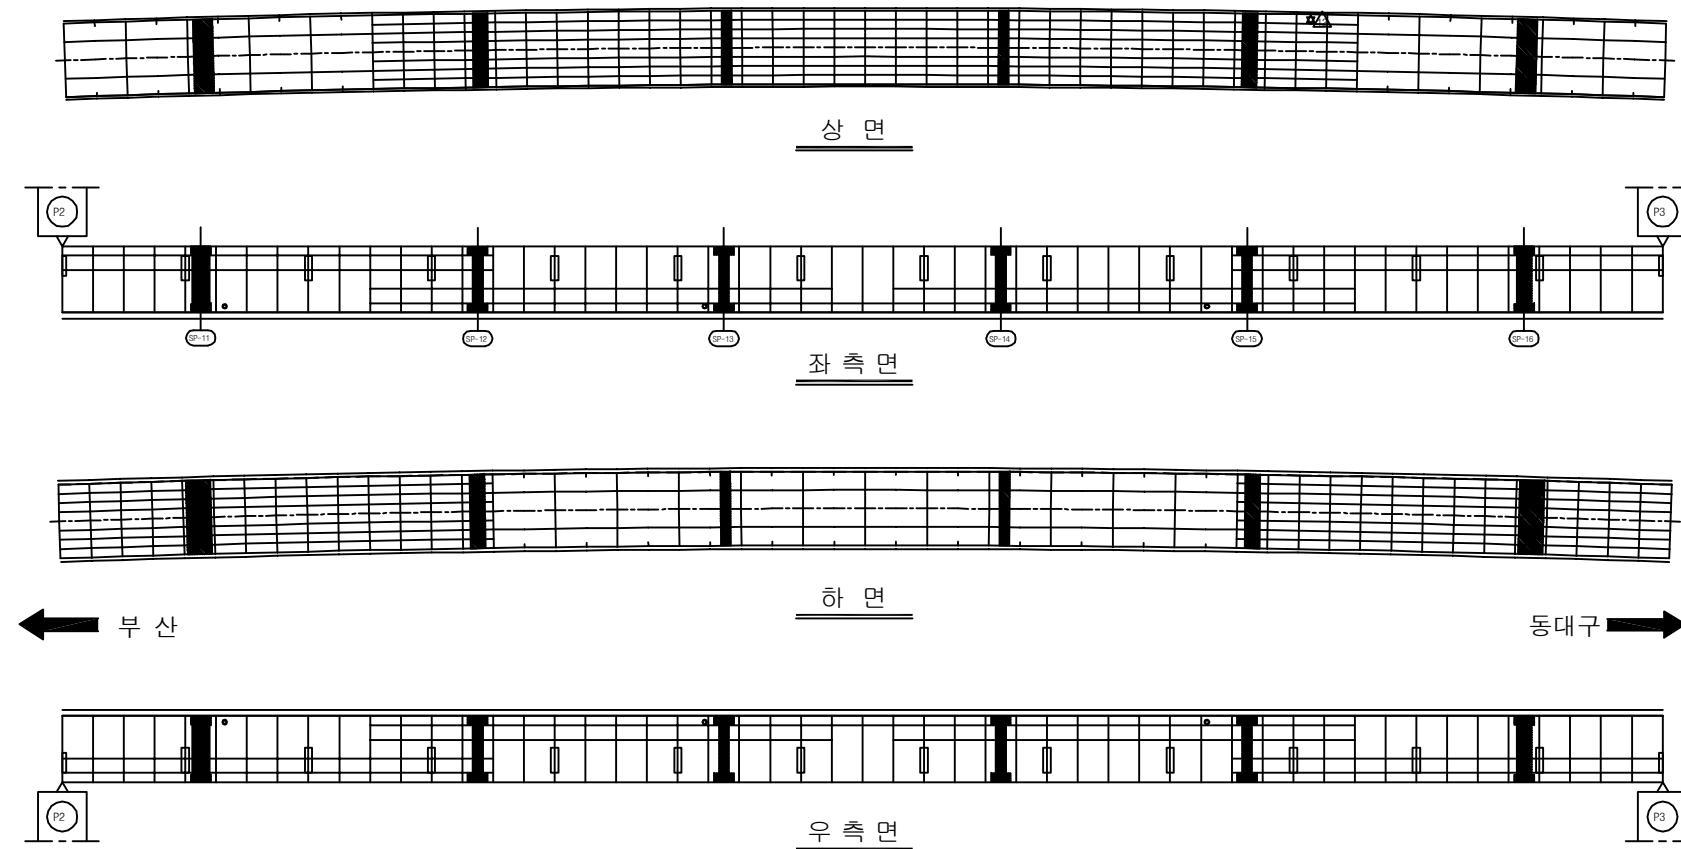
손상 현황 표

[illegible]

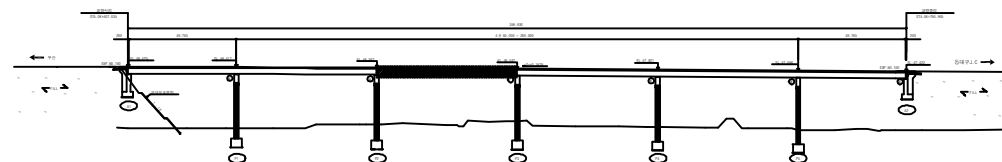KEY PLAN



SECTION

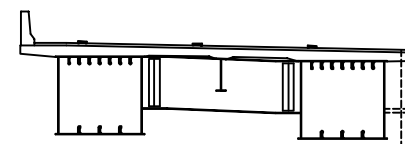

용역명	2017년 상반기 시설물 정기점검 용역
과업기간	2017. 03. 21 ~ 2017. 06. 30
발주처	 신대구부산고속도로주식회사
용역사	(주)위드이앤오
도면번호	27


ID:용계2교(부산)-거더내부(G1) S4

보 수 이 려		
	기 존 규 열	보수(12. 상반기)
	신 규 규 열	보수(12. 하반기)
	보수부위재규열	보수(13. 상반기)
	보 수(기보수)	보수(13. 하반기)
	보 수(08. 하반기)	보수(14. 상반기)
	보 수(09. 상반기)	보수(14. 하반기)
	보 수(09. 하반기)	보수(15. 상반기)
	보 수(10. 상반기)	보수(15. 하반기)
	보 수(10. 하반기)	보수(16. 상반기)
	보 수(11. 상반기)	보수(16. 하반기)
	보 수(11. 하반기)	보수(17. 상반기)


손상 현황 표

[illegible]

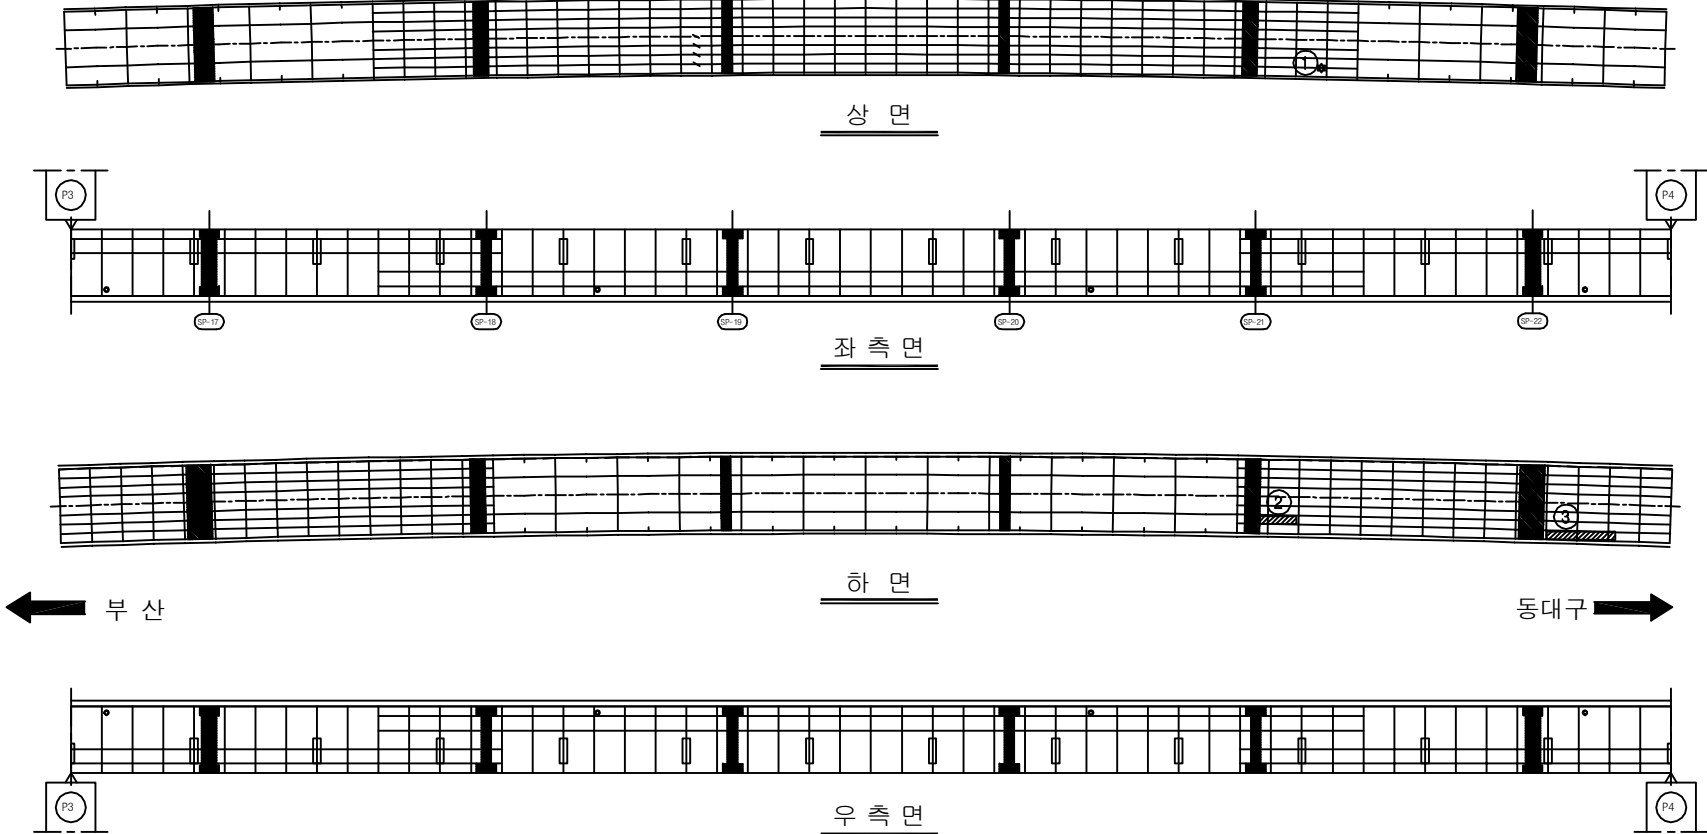
주) 손상의 폭과 길이는 m 이며, 단 균열의 폭은 mm 임



KEY PLAN

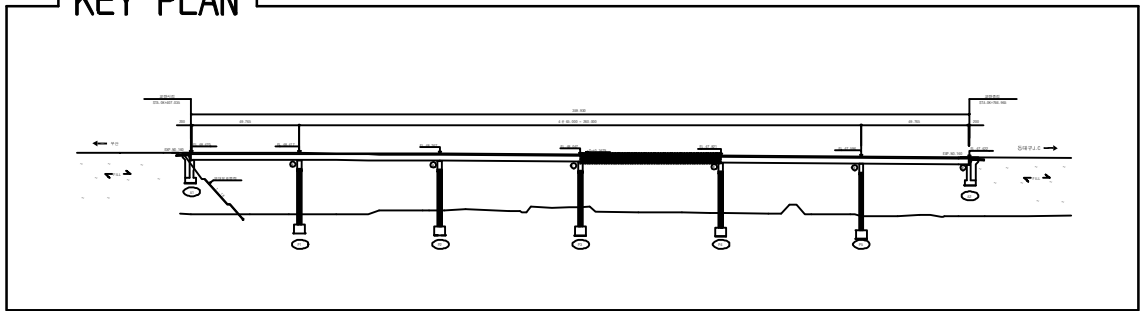

SECTION _____

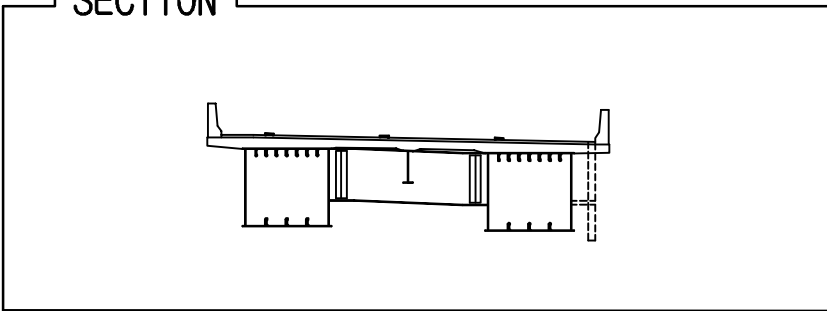

용역명	2017년 상반기 시설물 정기점검 용역
과업기간	2017. 03. 21 ~ 2017. 06. 30
발주처	 신대구부산고속도로주식회사
용역사	(주)위드이앤오
도면번호	28


ID:용계2교(부산)-거더내부(G1) S5

보 수 이 려		
	기 존 규 열	보수(12. 상반기)
	신 규 규 열	보수(12. 하반기)
	보수부위재규열	보수(13. 상반기)
	보 수(기보수)	보수(13. 하반기)
	보 수(08. 하반기)	보수(14. 상반기)
	보 수(09. 상반기)	보수(14. 하반기)
	보 수(09. 하반기)	보수(15. 상반기)
	보 수(10. 상반기)	보수(15. 하반기)
	보 수(10. 하반기)	보수(16. 상반기)
	보 수(11. 상반기)	보수(16. 하반기)
	보 수(11. 하반기)	보수(17. 상반기)

손상 현황 표

[illegible]

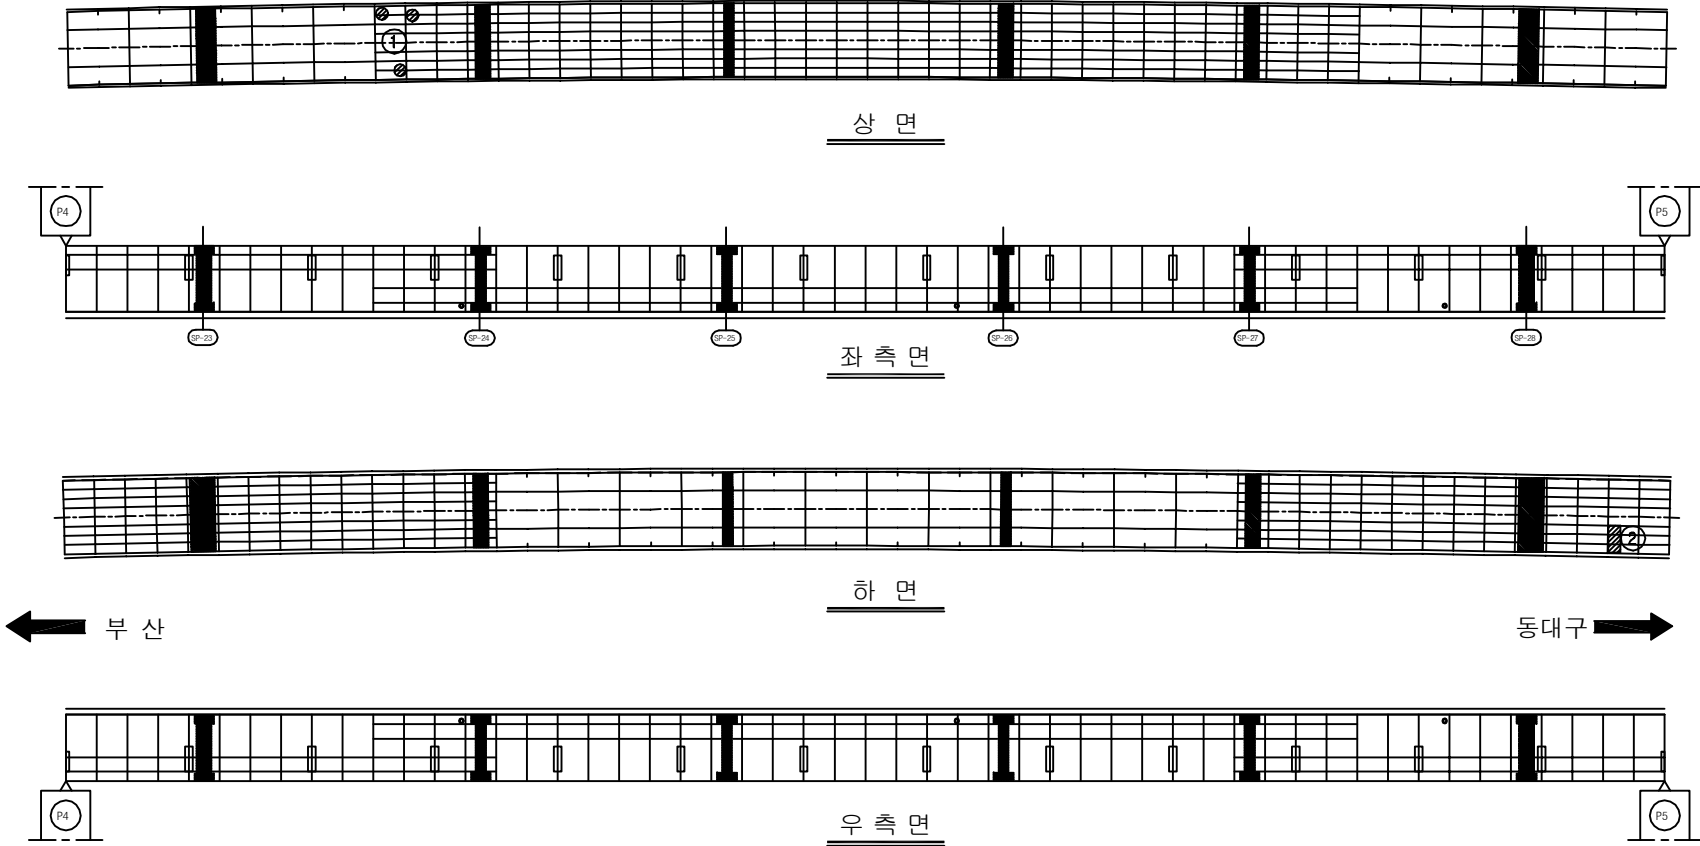
주) 손상의 폭과 길이는 m 이며, 단 균열의 폭은 mm 임



KEY PLAN

Key plan showing the bridge structure and its location relative to the road and surrounding features. The bridge is highlighted in black. The plan includes dimensions and labels for the bridge structure and its location.







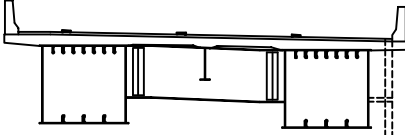
SECTION




용역명	2017년 상반기 시설물 정기점검 용역
과업기간	2017. 03. 21 ~ 2017. 06. 30
발주처	 신대구부산고속도로주식회사
용역사	(주)위드이앤오
도면번호	29

       
ID:용계2교(부산)-거더내부(G1) S6

보 수 이 렷			
	기 존 규 율		보 수(12. 상반기)
	신 규 규 율		보 수(12. 하반기)
	보수부위재균열		보 수(13. 상반기)
	보 수(기보수)		보 수(13. 하반기)
	보 수(08. 하반기)		보 수(14. 상반기)
	보 수(09. 상반기)		보 수(14. 하반기)
	보 수(09. 하반기)		보 수(15. 상반기)
	보 수(10. 상반기)		보 수(15. 하반기)
	보 수(10. 하반기)		보 수(16. 상반기)
	보 수(11. 상반기)		보 수(16. 하반기)
	보 수(11. 하반기)		보 수(17. 상반기)


손상 현황 표

[illegible]

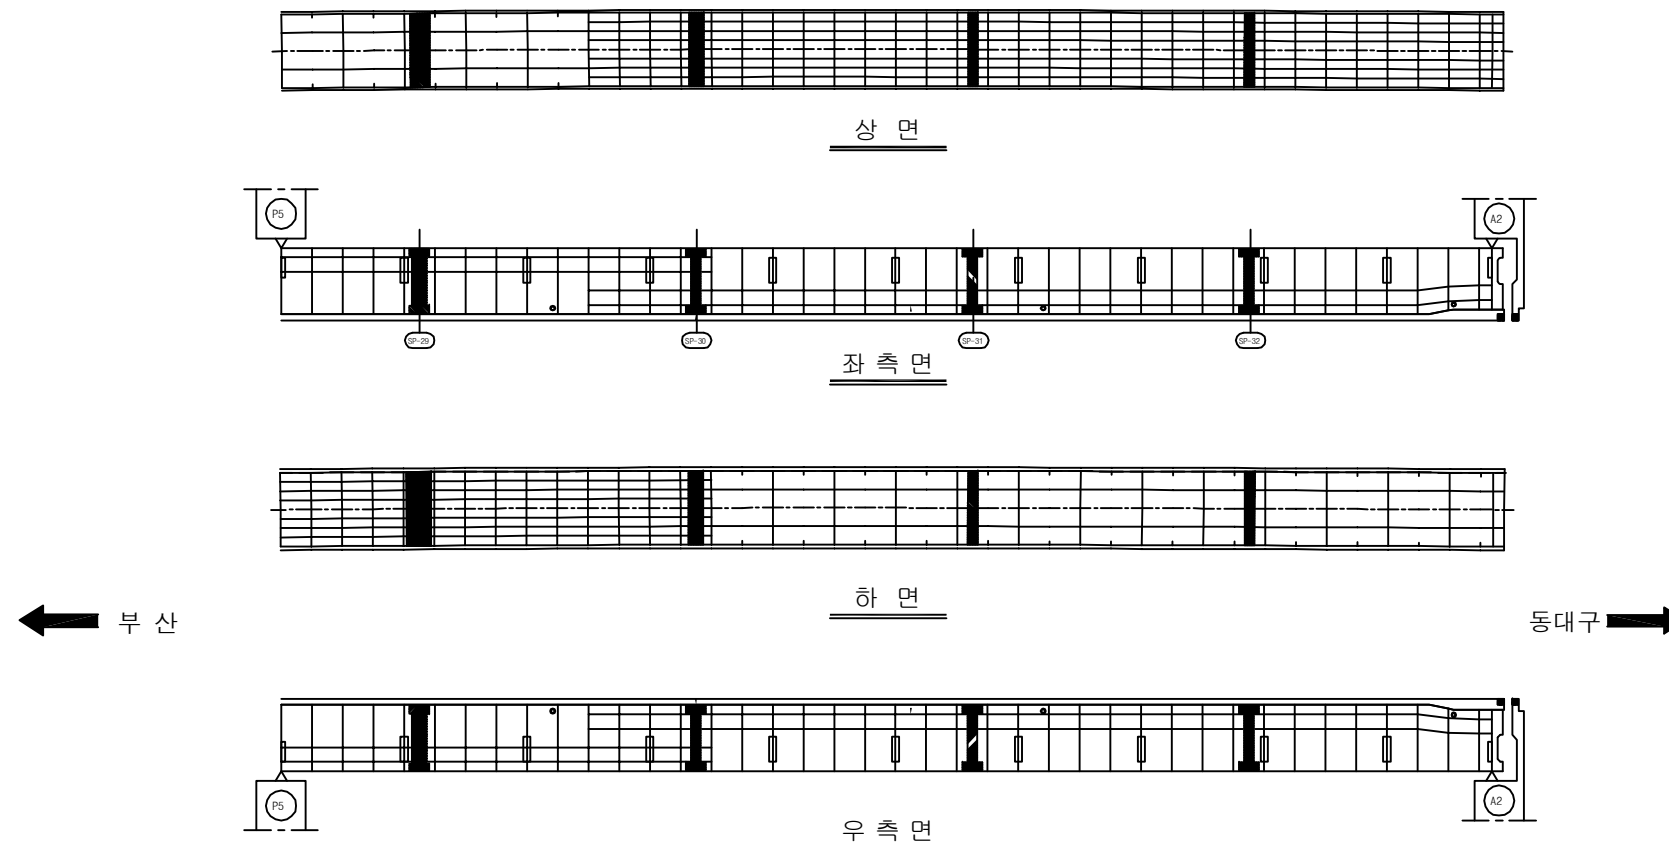
주) 손상의 폭과 길이는 m 이며, 단 균열의 폭은 mm 임



KEY PLAN



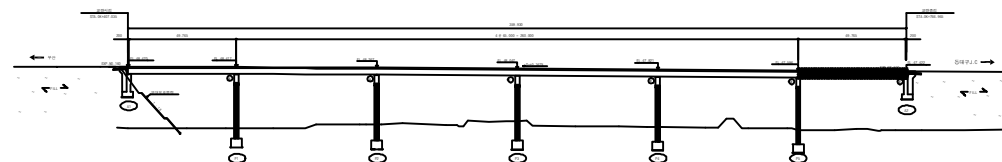


SECTION

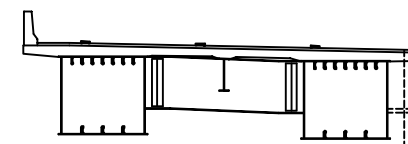

용역명	2017년 상반기 시설물 정기점검 용역
과업기간	2017. 03. 21 ~ 2017. 06. 30
발주처	 신대구부산고속도로주식회사
용역사	(주)위드이앤오
도면번호	30

   
ID:용계2교(부산)-거더내부(G2) S1

보 수 이 력			
	기 존 규 율		보 수(12. 상반기)
	신 규 규 율		보 수(12. 하반기)
	보수부위재균열		보 수(13. 상반기)
	보 수(기보수)		보 수(13. 하반기)
	보 수(08. 하반기)		보 수(14. 상반기)
	보 수(09. 상반기)		보 수(14. 하반기)
	보 수(09. 하반기)		보 수(15. 상반기)
	보 수(10. 상반기)		보 수(15. 하반기)
	보 수(10. 하반기)		보 수(16. 상반기)
	보 수(11. 상반기)		보 수(16. 하반기)
	보 수(11. 하반기)		보 수(17. 상반기)


손상 현황 표

주) 손상의 폭과 길이는 m 이며, 단 균열의 폭은 mm 임

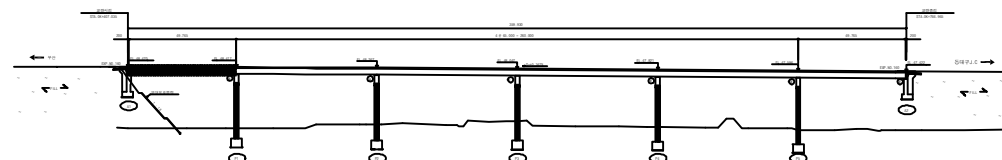KEY PLAN










SECTION

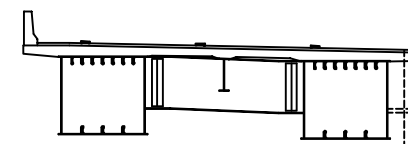


용역명	2017년 상반기 시설물 정기점검 용역
과업기간	2017. 03. 21 ~ 2017. 06. 30
발주처	 신대구부산고속도로주식회사
용역사	(주)위드이앤오
도면번호	31

       
ID:용계2교(부산)-거더내부(G2) S2

보 수 이 렷			
	기 존 규 율		보 수(12. 상반기)
	신 규 규 율		보 수(12. 하반기)
	보수부위재균열		보 수(13. 상반기)
	보 수(기보수)		보 수(13. 하반기)
	보 수(08. 하반기)		보 수(14. 상반기)
	보 수(09. 상반기)		보 수(14. 하반기)
	보 수(09. 하반기)		보 수(15. 상반기)
	보 수(10. 상반기)		보 수(15. 하반기)
	보 수(10. 하반기)		보 수(16. 상반기)
	보 수(11. 상반기)		보 수(16. 하반기)
	보 수(11. 하반기)		보 수(17. 상반기)

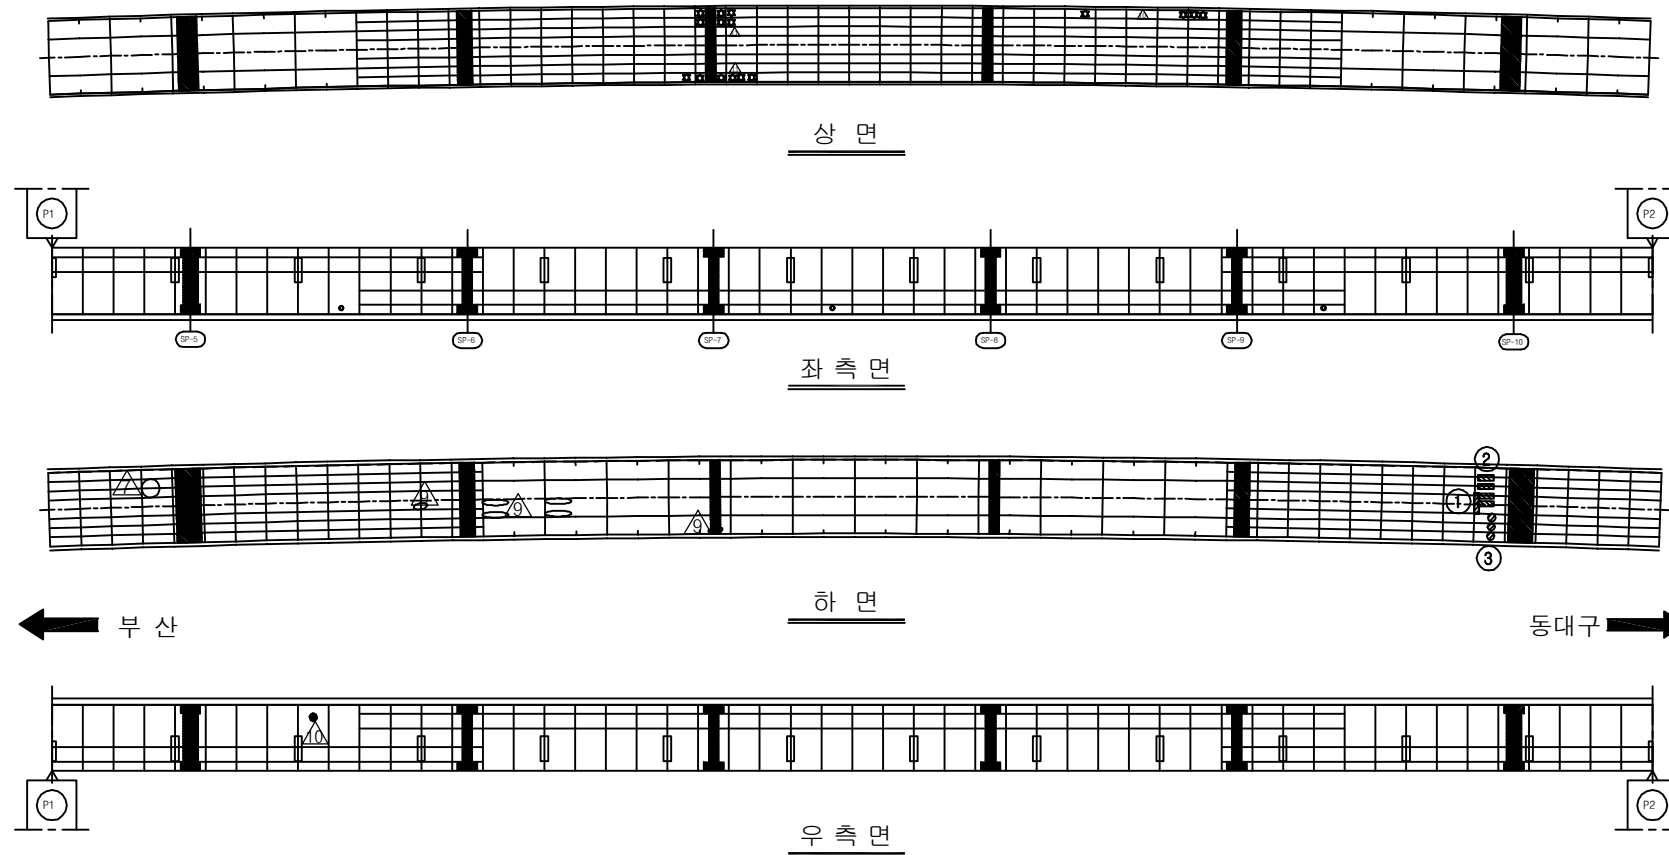
손상 현황 표

[illegible]

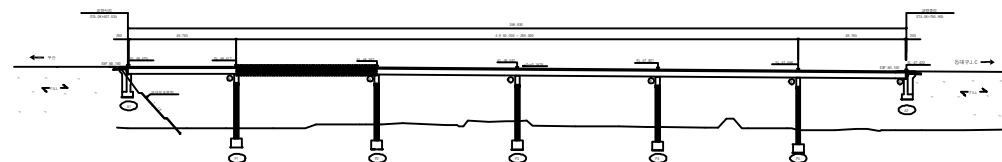KEY PLAN









SECTION

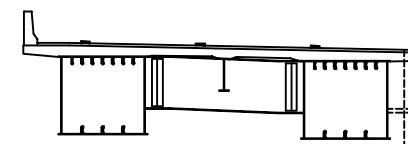


용역명	2017년 상반기 시설물 정기점검 용역
과업기간	2017. 03. 21 ~ 2017. 06. 30
발주처	 신대구부산고속도로주식회사
용역사	(주)위드이앤오
도면번호	32

      
ID:용계2교(부산)-거더내부(G2) S3

보 수 이 력			
	기 존 규 율		보 수(12. 상반기)
	신 규 규 율		보 수(12. 하반기)
	보수부위재균열		보 수(13. 상반기)
	보 수(기보수)		보 수(13. 하반기)
	보 수(08. 하반기)		보 수(14. 상반기)
	보 수(09. 상반기)		보 수(14. 하반기)
	보 수(09. 하반기)		보 수(15. 상반기)
	보 수(10. 상반기)		보 수(15. 하반기)
	보 수(10. 하반기)		보 수(16. 상반기)
	보 수(11. 상반기)		보 수(16. 하반기)
	보 수(11. 하반기)		보 수(17. 상반기)

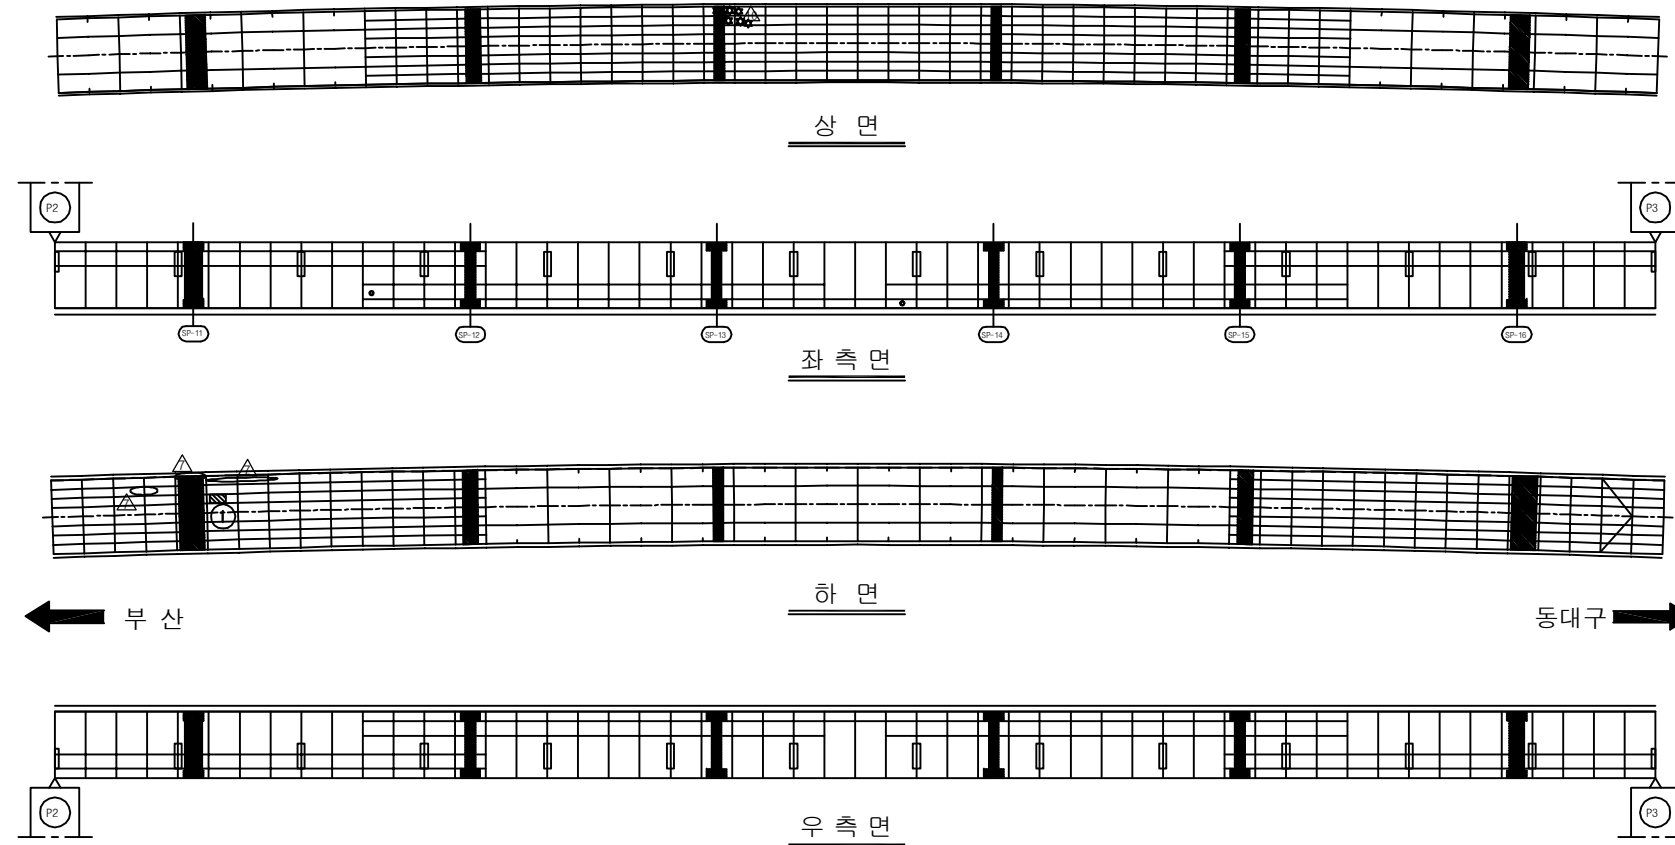
손상 현황 표



KEY PLAN






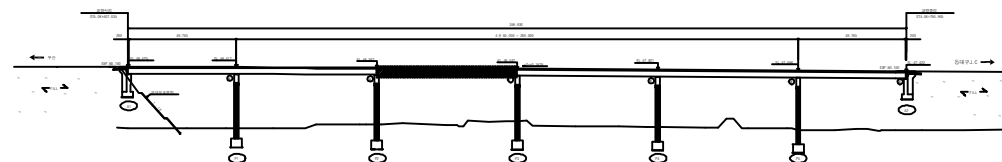


SECTION

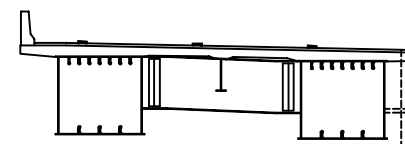

용역명	2017년 상반기 시설물 정기점검 용역
과업기간	2017. 03. 21 ~ 2017. 06. 30
발주처	 신대구부산고속도로주식회사
용역사	(주)위드이앤오
도면번호	33

      
ID:용계2교(부산)-거더내부(G2) S4

보 수 이 력			
	기 존 규 율		보 수(12. 상반기)
	신 규 규 율		보 수(12. 하반기)
	보수부위재균열		보 수(13. 상반기)
	보 수(기보수)		보 수(13. 하반기)
	보 수(08. 하반기)		보 수(14. 상반기)
	보 수(09. 상반기)		보 수(14. 하반기)
	보 수(09. 하반기)		보 수(15. 상반기)
	보 수(10. 상반기)		보 수(15. 하반기)
	보 수(10. 하반기)		보 수(16. 상반기)
	보 수(11. 상반기)		보 수(16. 하반기)
	보 수(11. 하반기)		보 수(17. 상반기)


손상 현황 표

주) 손상의 폭과 길이는 m 이며, 단 균열의 폭은 mm 임

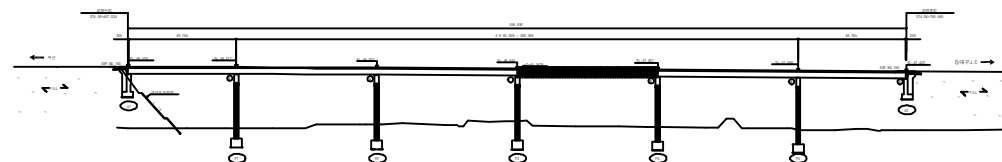KEY PLAN









SECTION

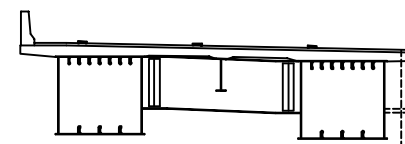

용역명	2017년 상반기 시설물 정기점검 용역
과업기간	2017. 03. 21 ~ 2017. 06. 30
발주처	 신대구부산고속도로주식회사
용역사	(주)위드이앤오
도면번호	34

      
ID:용계2교(부산)-거더내부(G2) S5

보 수 이 력			
	기 존 규 율		보 수(12. 상반기)
	신 규 규 율		보 수(12. 하반기)
	보수부위재균열		보 수(13. 상반기)
	보 수(기보수)		보 수(13. 하반기)
	보 수(08. 하반기)		보 수(14. 상반기)
	보 수(09. 상반기)		보 수(14. 하반기)
	보 수(09. 하반기)		보 수(15. 상반기)
	보 수(10. 상반기)		보 수(15. 하반기)
	보 수(10. 하반기)		보 수(16. 상반기)
	보 수(11. 상반기)		보 수(16. 하반기)
	보 수(11. 하반기)		보 수(17. 상반기)


손상 현황 표

주) 손상의 폭과 길이는 m 이며, 단 균열의 폭은 mm 임

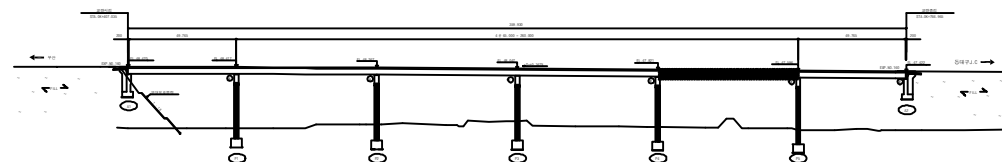KEY PLAN



SECTION

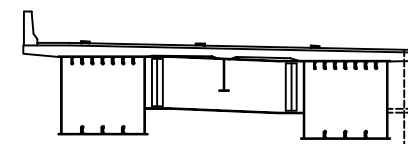


용역명	2017년 상반기 시설물 정기점검 용역
과업기간	2017. 03. 21 ~ 2017. 06. 30
발주처	 신대구부산고속도로주식회사
용역사	(주)위드이앤오
도면번호	35

ID:용계2교(부산)-거더내부(G2) S6

보 수 이 려		
	기 존 규 열	보수(12. 상반기)
	신 규 규 열	보수(12. 하반기)
	보수부위재규열	보수(13. 상반기)
	보수(기보수)	보수(13. 하반기)
	보수(08. 하반기)	보수(14. 상반기)
	보수(09. 상반기)	보수(14. 하반기)
	보수(09. 하반기)	보수(15. 상반기)
	보수(10. 상반기)	보수(15. 하반기)
	보수(10. 하반기)	보수(16. 상반기)
	보수(11. 상반기)	보수(16. 하반기)
	보수(11. 하반기)	보수(17. 상반기)

손상 현황 표

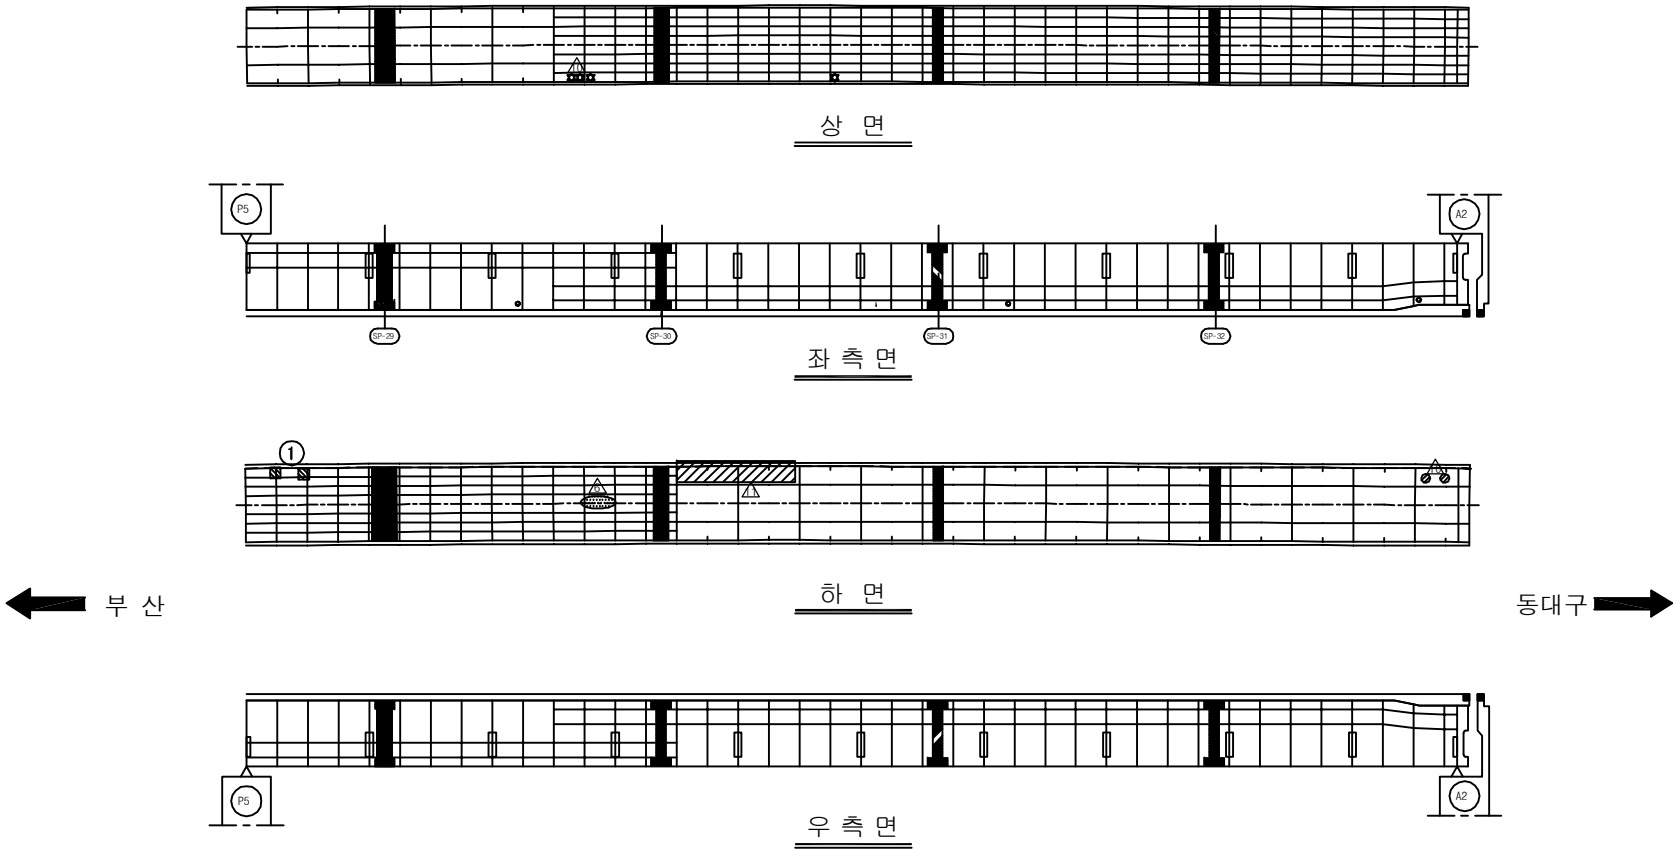주) 손상의 폭과 길이는 m 이며, 단 균열의 폭은 mm 임








KEY PLAN



SECTION

용역명	2017년 상반기 시설물 정기점검 용역
과업기간	2017. 03. 21 ~ 2017. 06. 30
발주처	 신대구부산고속도로주식회사
용역사	(주)위드이앤오
도면번호	36

     
ID:용계2교(부산)-교대 A1

보 수 이 려			
	기 존 규 열		보 수(12. 상반기)
	신 규 규 열		보 수(12. 하반기)
	보수부위재규열		보 수(13. 상반기)
	보 수(기보보수)		보 수(13. 하반기)
	보 수(08. 하반기)		보 수(14. 상반기)
	보 수(09. 상반기)		보 수(14. 하반기)
	보 수(09. 하반기)		보 수(15. 상반기)
	보 수(10. 상반기)		보 수(15. 하반기)
	보 수(10. 하반기)		보 수(16. 상반기)
	보 수(11. 상반기)		보 수(16. 하반기)
	보 수(11. 하반기)		보 수(17. 상반기)

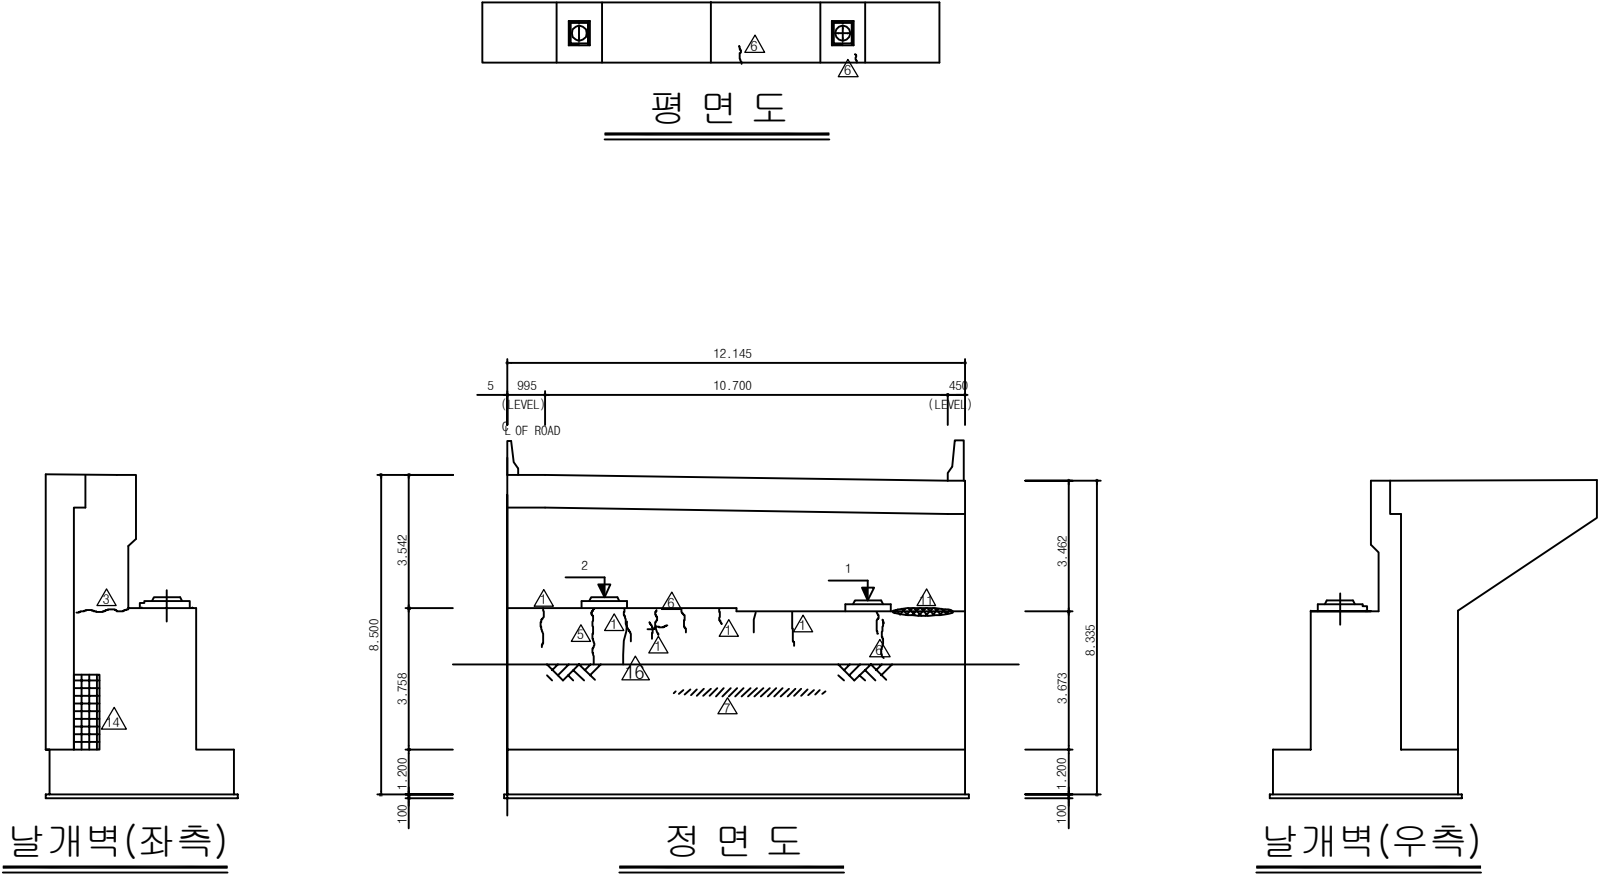
손상 현황 표



KEY PLAN

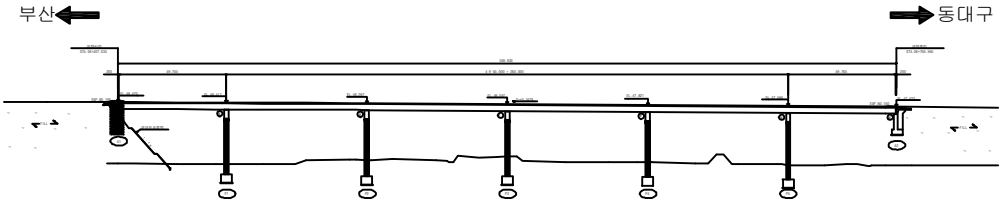

SECTION _____

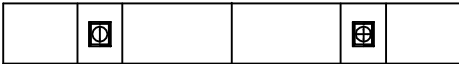


용역명	2017년 상반기 시설물 정기점검 용역
과업기간	2017. 03. 21 ~ 2017. 06. 30
발주처	 신대구부산고속도로주식회사
용역사	(주)위드이앤오
도면번호	37


ID:용계2교(부산)-교대 A2

보 수 이 려			
	기 존 규 열		보 수(12. 상반기)
	신 규 규 열		보 수(12. 하반기)
	보수부위재규열		보 수(13. 상반기)
	보 수(기보보수)		보 수(13. 하반기)
	보 수(08. 하반기)		보 수(14. 상반기)
	보 수(09. 상반기)		보 수(14. 하반기)
	보 수(09. 하반기)		보 수(15. 상반기)
	보 수(10. 상반기)		보 수(15. 하반기)
	보 수(10. 하반기)		보 수(16. 상반기)
	보 수(11. 상반기)		보 수(16. 하반기)
	보 수(11. 하반기)		보 수(17. 상반기)

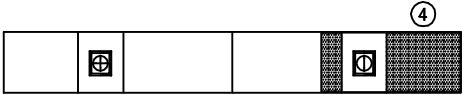
손상 현황 표

[illegible]

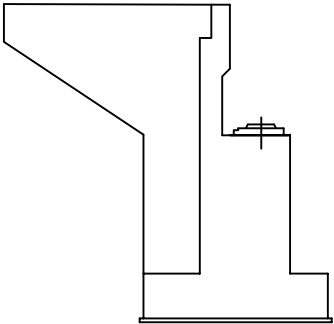
평면도



날개벽(좌측)

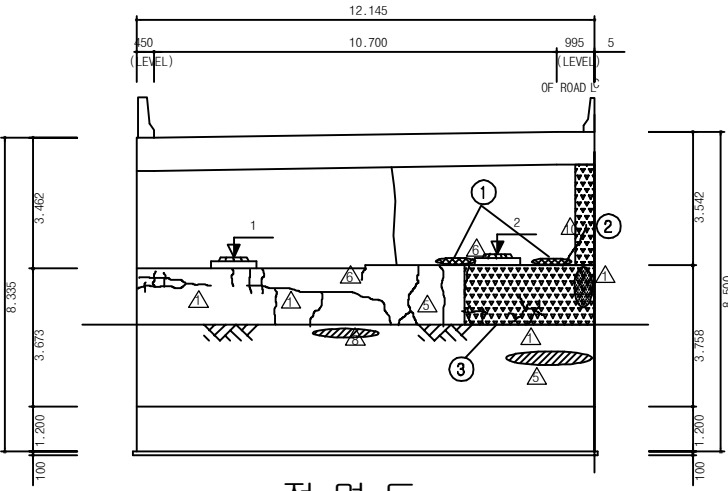


정 면 도

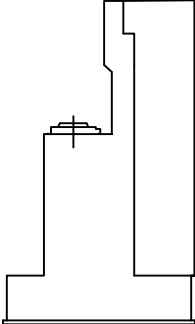


날개벽(우측)

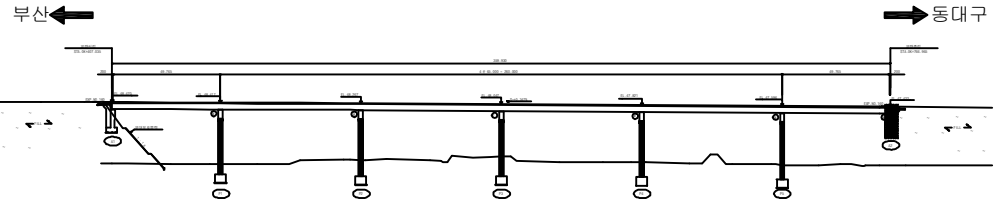KEY PLAN












SECTION _____

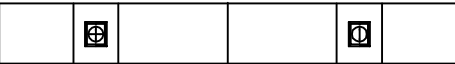





용역명	2017년 상반기 시설물 정기점검 용역
과업기간	2017. 03. 21 ~ 2017. 06. 30
발주처	 신대구부산고속도로주식회사
용역사	(주)위드이앤오
도면번호	38

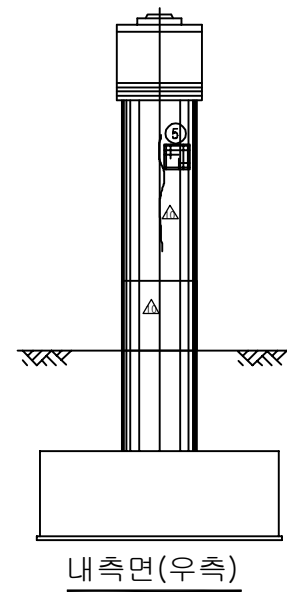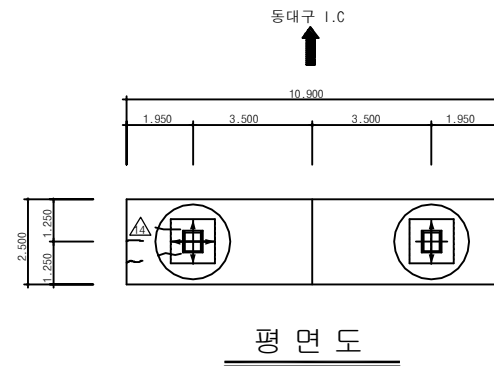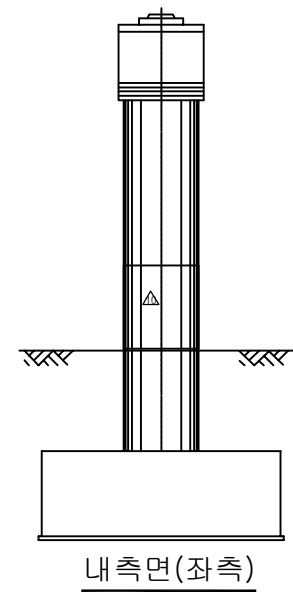      ID:용계2교(부산)-교각 P1



보 수 이 력			
	기 존 규 율		보 수(12. 상반기)
	신 규 규 율		보 수(12. 하반기)
	보수부위재균열		보 수(13. 상반기)
	보 수(기보수)		보 수(13. 하반기)
	보 수(08. 하반기)		보 수(14. 상반기)
	보 수(09. 상반기)		보 수(14. 하반기)
	보 수(09. 하반기)		보 수(15. 상반기)
	보 수(10. 상반기)		보 수(15. 하반기)
	보 수(10. 하반기)		보 수(16. 상반기)
	보 수(11. 상반기)		보 수(16. 하반기)
	보 수(11. 하반기)		보 수(17. 상반기)

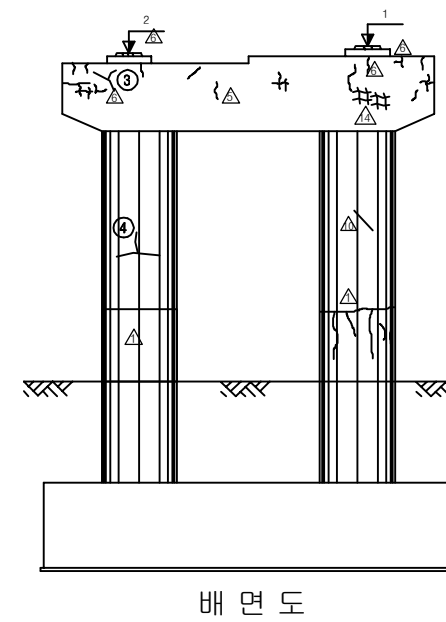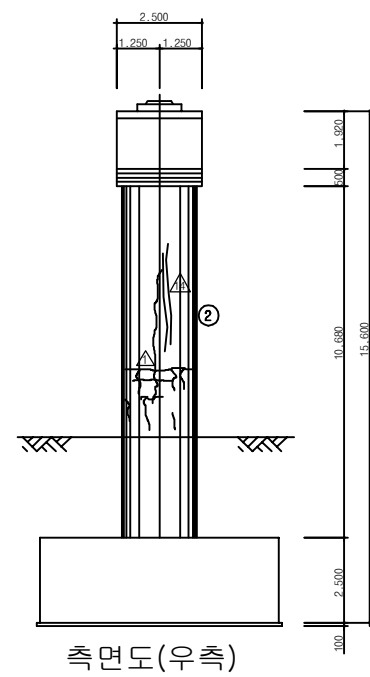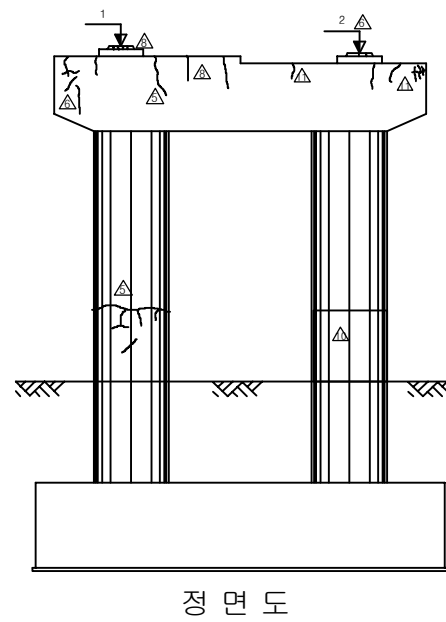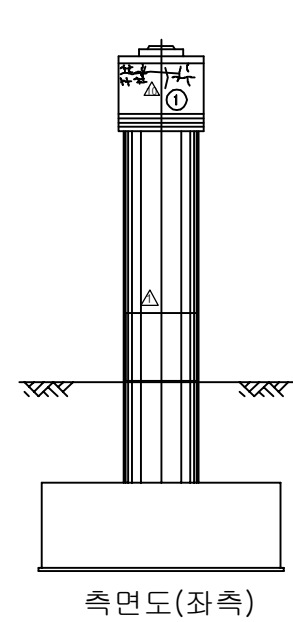
⑥ P1-점검통로 이물질퇴적 개폐불량




손상 현황 표

[illegible]

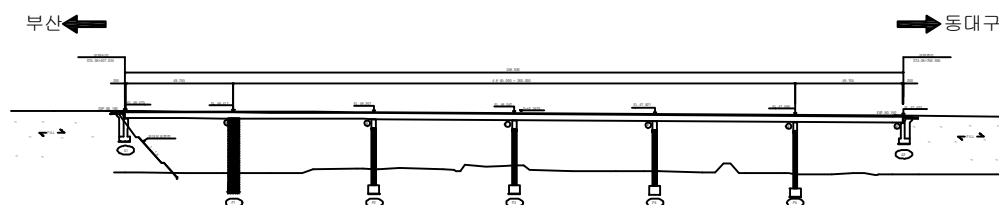KEY PLAN





SECTION

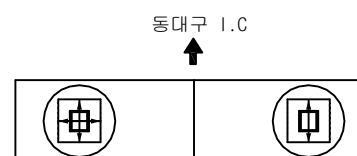

용역명	2017년 상반기 시설물 정기점검 용역
과업기간	2017. 03. 21 ~ 2017. 06. 30
발주처	 신대구부산고속도로주식회사
용역사	(주)위드이앤오
도면번호	39








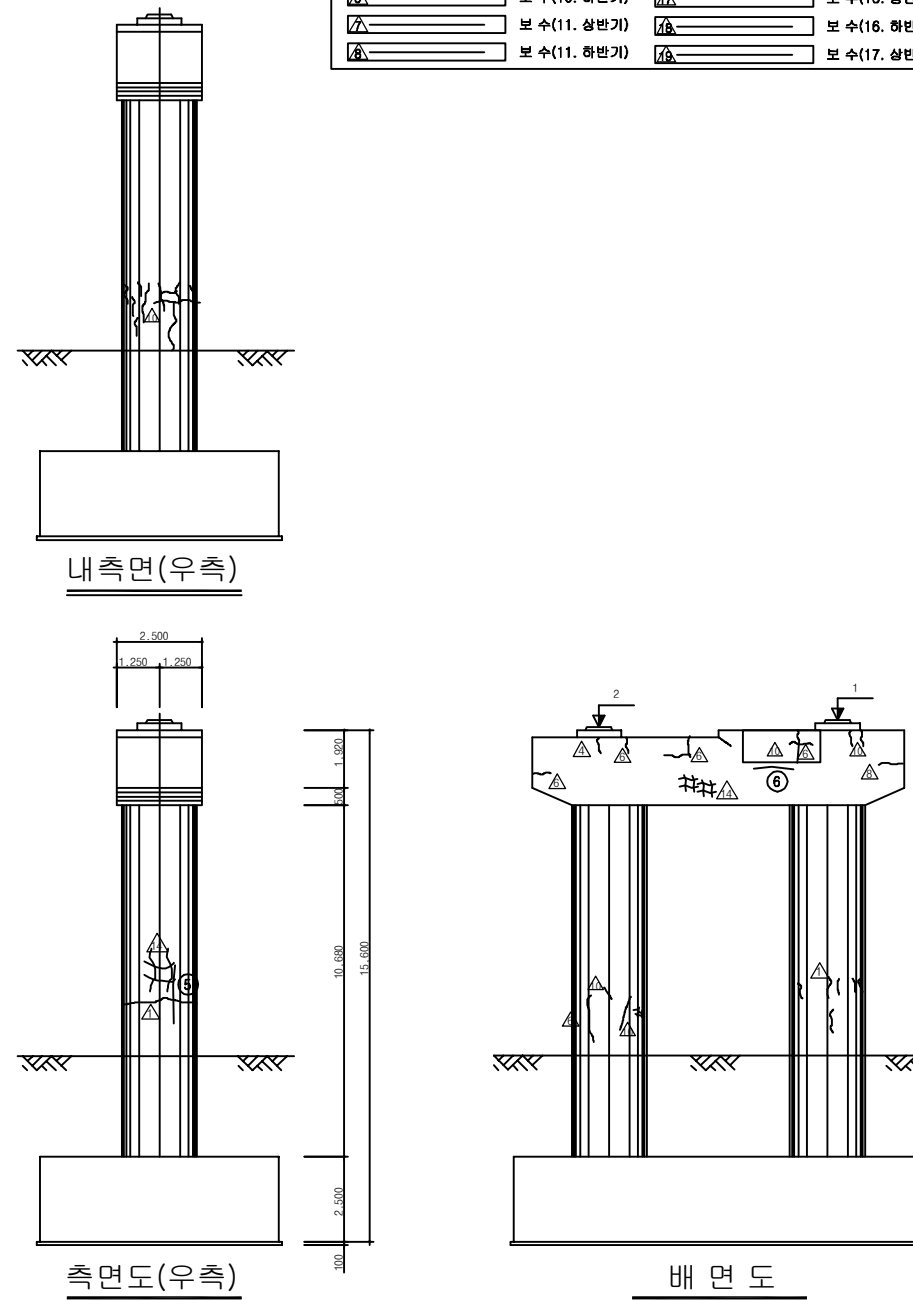
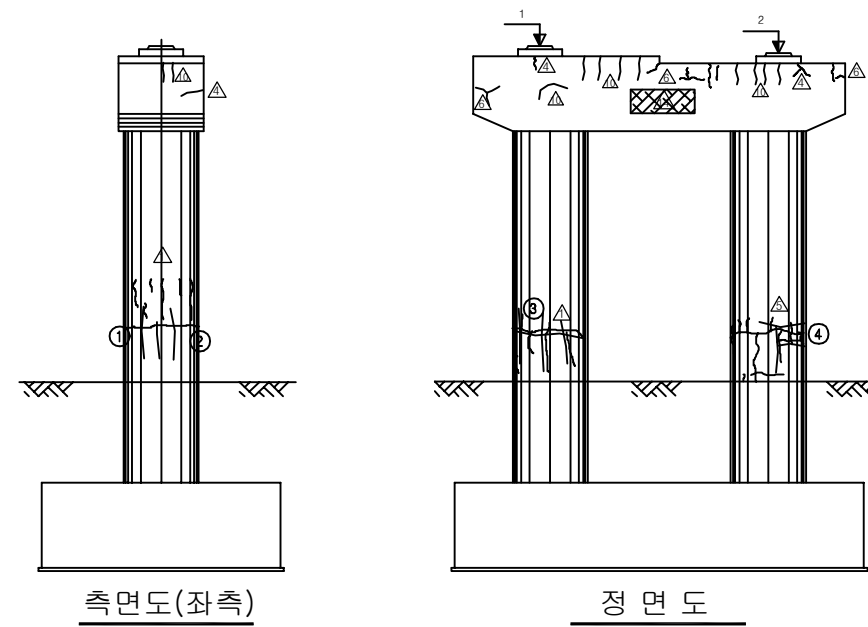
ID:용계2교(부산)-교각 P2



SECTION

동대구 I.C








The diagram shows a cross-section of a concrete structure with two circular columns. Each column contains a square reinforcement cage. The left column has a central square cage with a cross-shaped reinforcement bar. The right column has a central square cage with a vertical reinforcement bar. Above the columns, the text '동대구 I.C' is written, with an upward-pointing arrow indicating the location of the Dongdaegu I.C.

      
보 수 이 렷			
	기 존 규 열		보 수(12. 상반기)
	신 규 규 열		보 수(12. 하반기)
	보수부위재균열		보 수(13. 상반기)
	보 수(기보수)		보 수(13. 하반기)
	보 수(08. 하반기)		보 수(14. 상반기)
	보 수(09. 상반기)		보 수(14. 하반기)
	보 수(09. 하반기)		보 수(15. 상반기)
	보 수(10. 상반기)		보 수(15. 하반기)
	보 수(10. 하반기)		보 수(16. 상반기)
	보 수(11. 상반기)		보 수(16. 하반기)
	보 수(11. 하반기)		보 수(17. 상반기)

[illegible]

용역명	2017년 상반기 시설물 정기점검 용역
과업기간	2017. 03. 21 ~ 2017. 06. 30
발주처	 신대구부산고속도로주식회사
용역사	(주)위드이앤오
도면번호	40

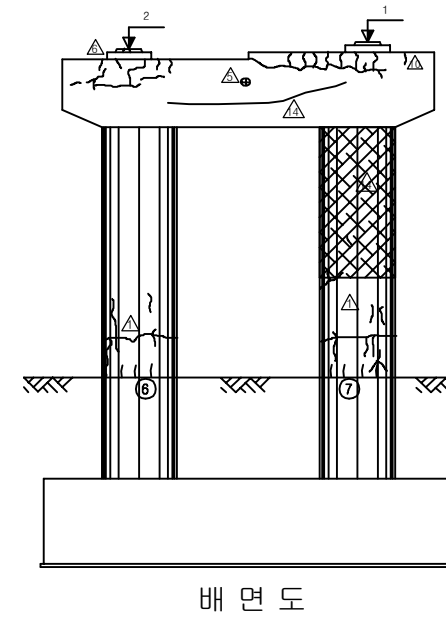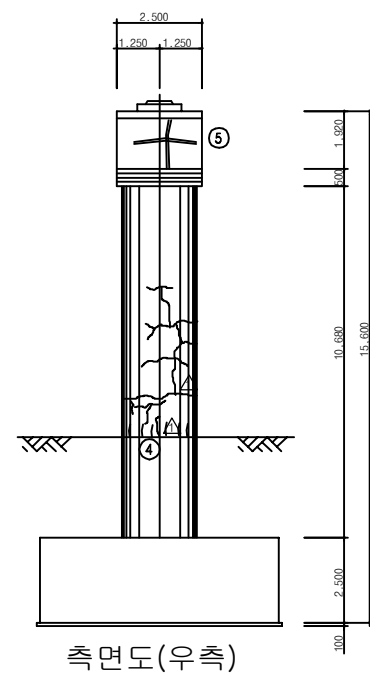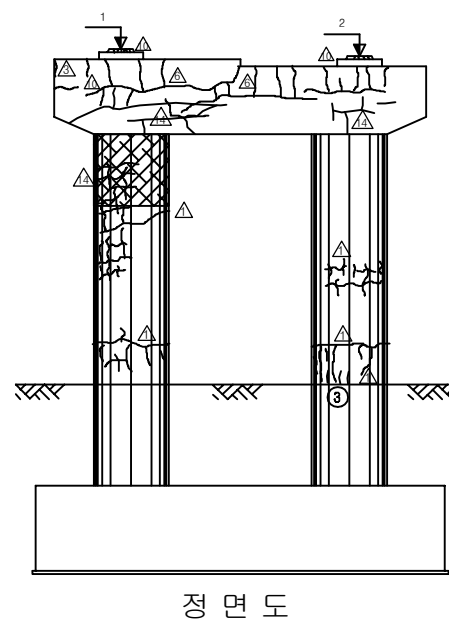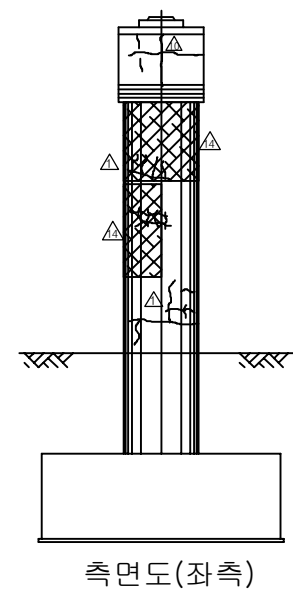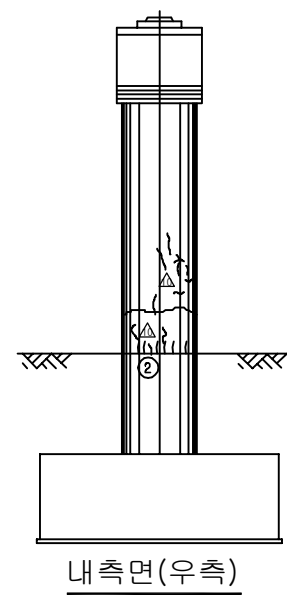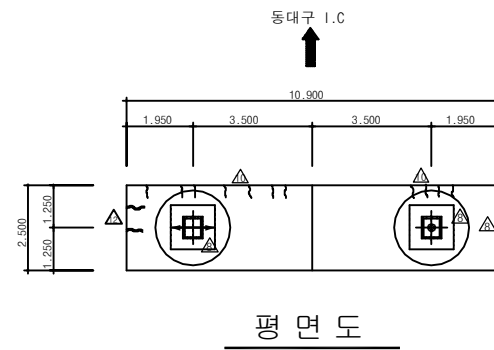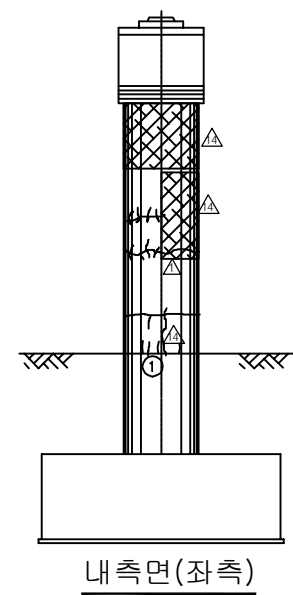    ID:용계2교(부산)-교각 P3




보 수 이 력			
	기 준 급 열		보 수(12. 상반기)
	신 규 급 열		보 수(12. 하반기)
	보수부위재급열		보 수(13. 상반기)
	보 수(기보수)		보 수(13. 하반기)
	보 수(08. 하반기)		보 수(14. 상반기)
	보 수(09. 상반기)		보 수(14. 하반기)
	보 수(09. 하반기)		보 수(15. 상반기)
	보 수(10. 상반기)		보 수(15. 하반기)
	보 수(10. 하반기)		보 수(16. 상반기)
	보 수(11. 상반기)		보 수(16. 하반기)
	보 수(11. 하반기)		보 수(17. 상반기)


손상 현황 표

[illegible]

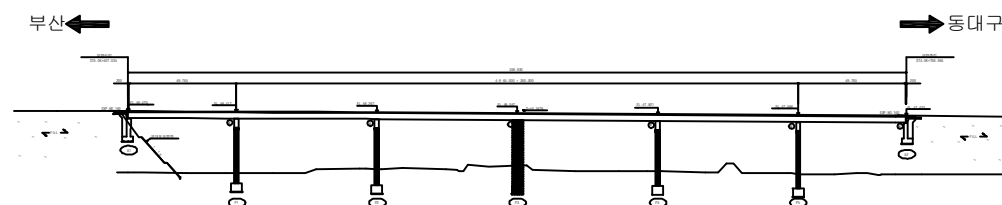KEY PLAN










SECTION

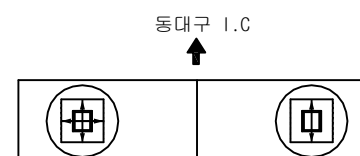

용역명	2017년 상반기 시설물 정기점검 용역
과업기간	2017. 03. 21 ~ 2017. 06. 30
발주처	 신대구부산고속도로주식회사
용역사	(주)위드이앤오
도면번호	41

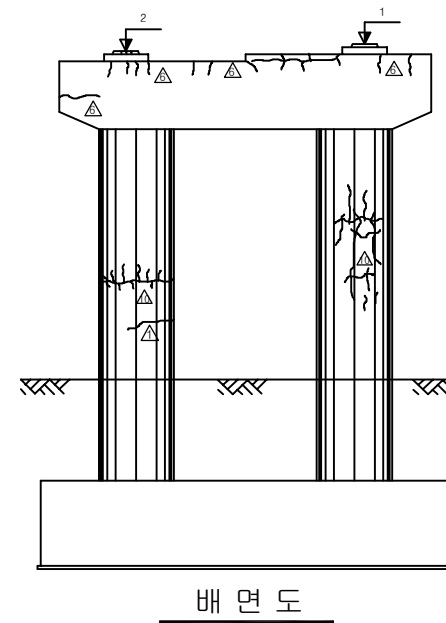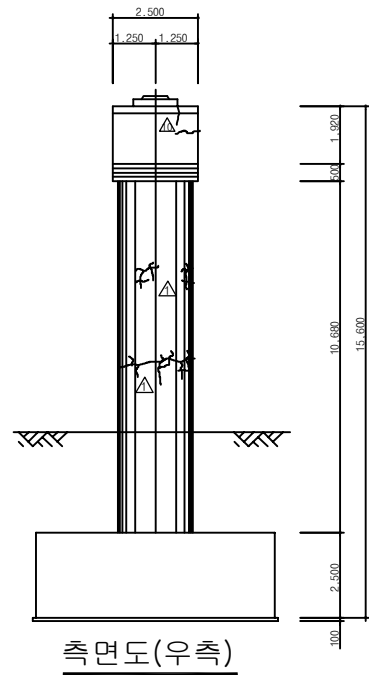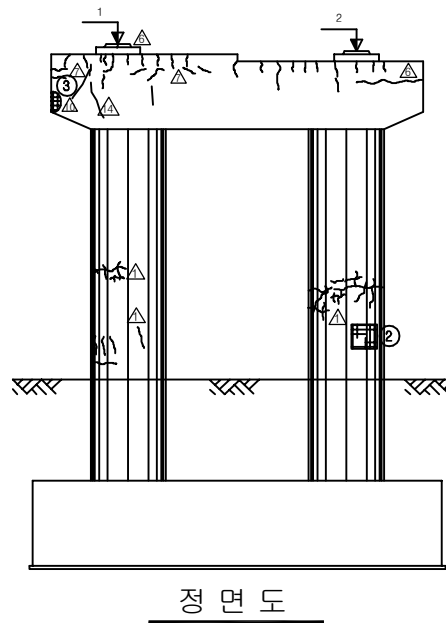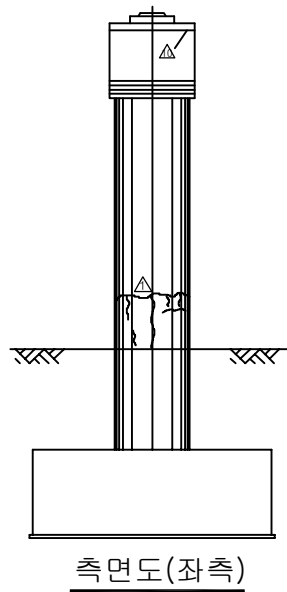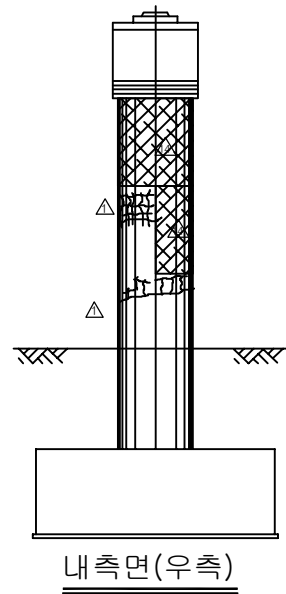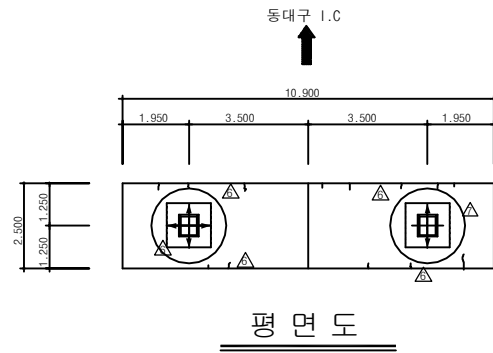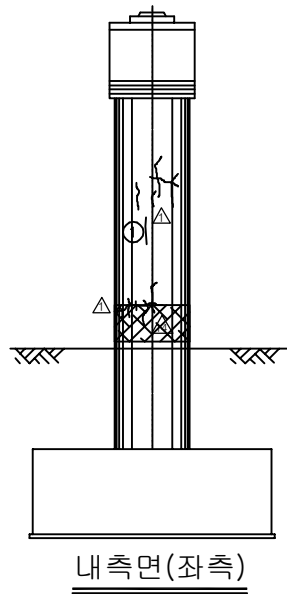ID:용계2교(부산)-교각 P4



보 수 이 력			
	기 존 규 령		보 수(12. 상반기)
	신 규 규 령		보 수(12. 하반기)
	보수부위재균열		보 수(13. 상반기)
	보 수(기보수)		보 수(13. 하반기)
	보 수(08. 하반기)		보 수(14. 상반기)
	보 수(08. 상반기)		보 수(14. 하반기)
	보 수(09. 하반기)		보 수(15. 상반기)
	보 수(10. 상반기)		보 수(15. 하반기)
	보 수(10. 하반기)		보 수(16. 상반기)
	보 수(11. 상반기)		보 수(16. 하반기)
	보 수(11. 하반기)		보 수(17. 상반기)

손상 현황 표

[illegible]

KEY PLAN

부산 ←




→ 동대구





SECTION





동대구 I.C

용역명	2017년 상반기 시설물 정기점검 용역
과업기간	2017. 03. 21 ~ 2017. 06. 30
발주처	 신대구부산고속도로주식회사
용역사	(주)위드이앤오
도면번호	42

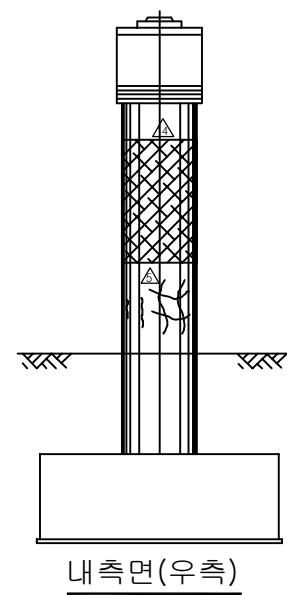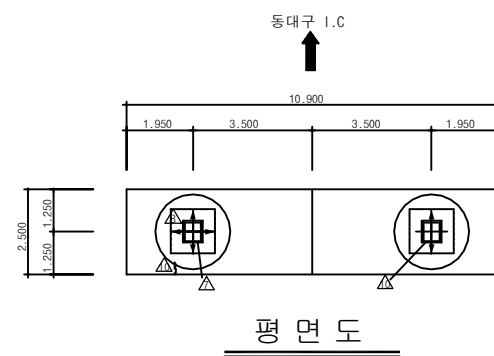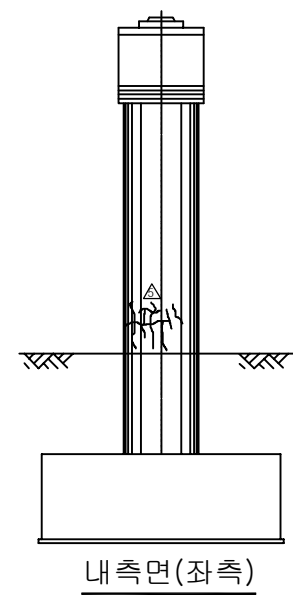    
ID:용계2교(부산)-교각 P5




보 수 이 력			
	기 준 급 열		보 수(12. 상반기)
	신 규 급 열		보 수(12. 하반기)
	보수부위재급열		보 수(13. 상반기)
	보 수(기보수)		보 수(13. 하반기)
	보 수(08. 하반기)		보 수(14. 상반기)
	보 수(09. 상반기)		보 수(14. 하반기)
	보 수(09. 하반기)		보 수(15. 상반기)
	보 수(10. 상반기)		보 수(15. 하반기)
	보 수(10. 하반기)		보 수(16. 상반기)
	보 수(11. 상반기)		보 수(16. 하반기)
	보 수(11. 하반기)		보 수(17. 상반기)

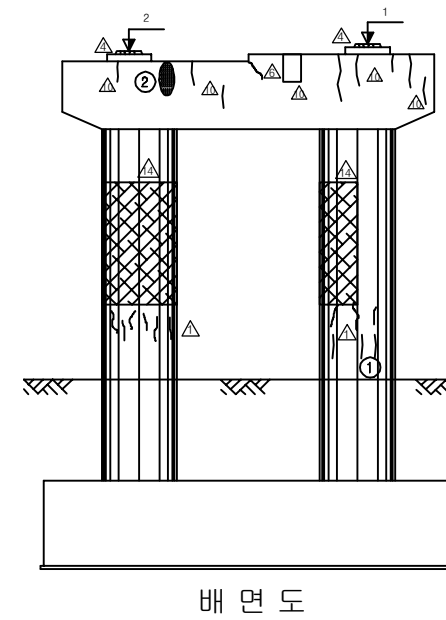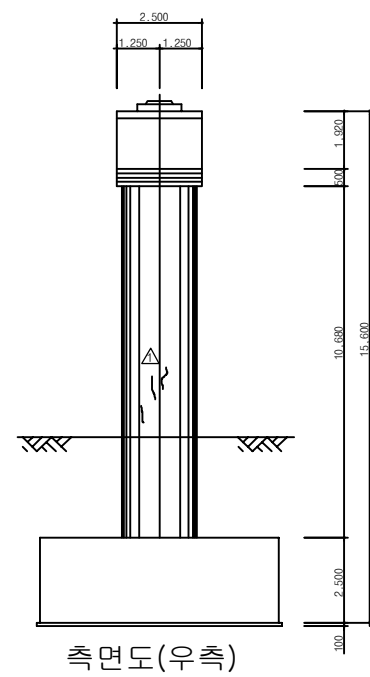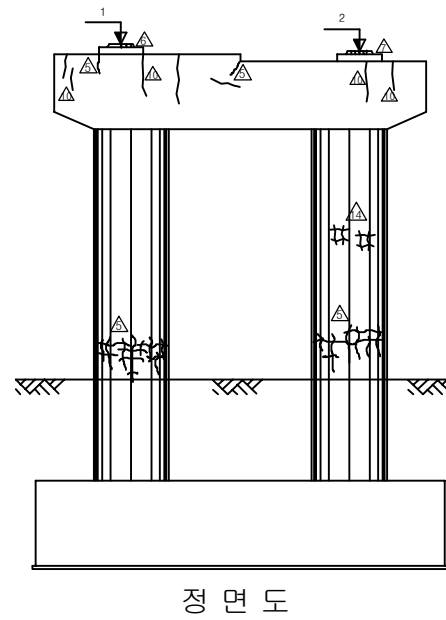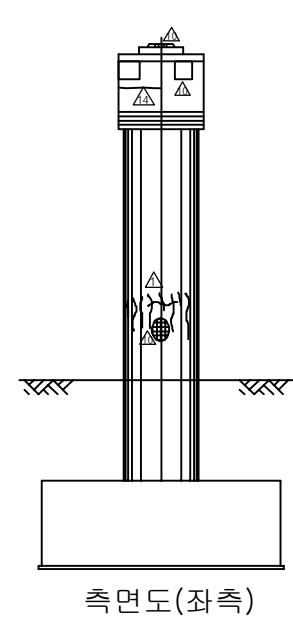[illegible]

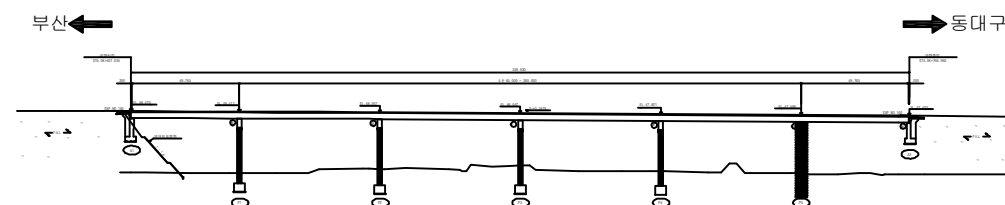KEY PLAN



SECTION

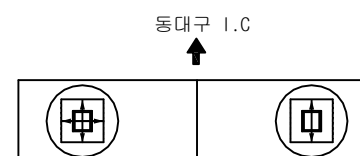

용역명	2017년 상반기 시설물 정기점검 용역
과업기간	2017. 03. 21 ~ 2017. 06. 30
발주처	 신대구부산고속도로주식회사
용역사	(주)위드이앤오
도면번호	43