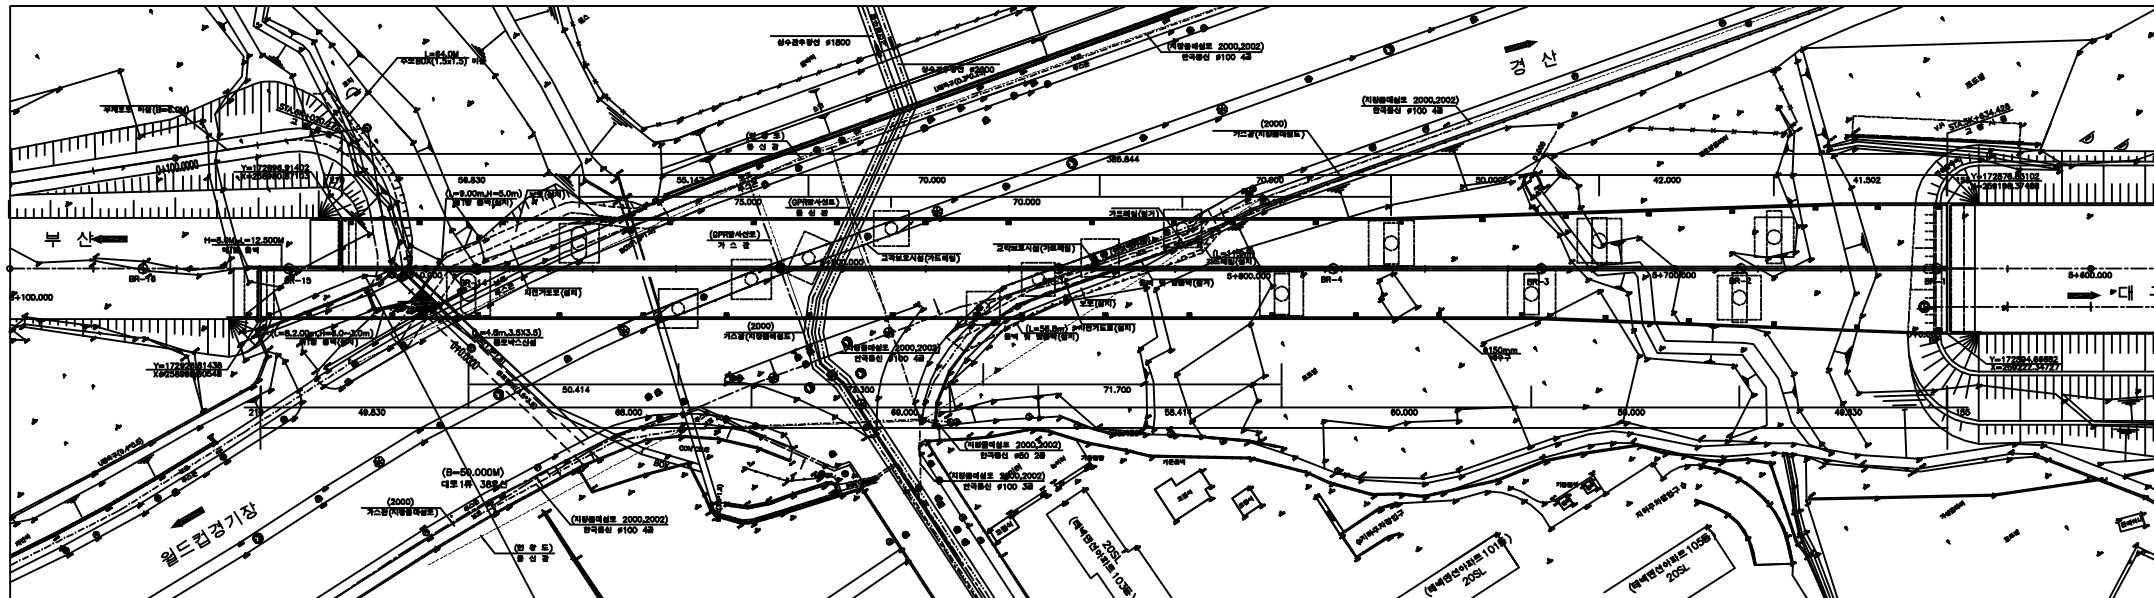
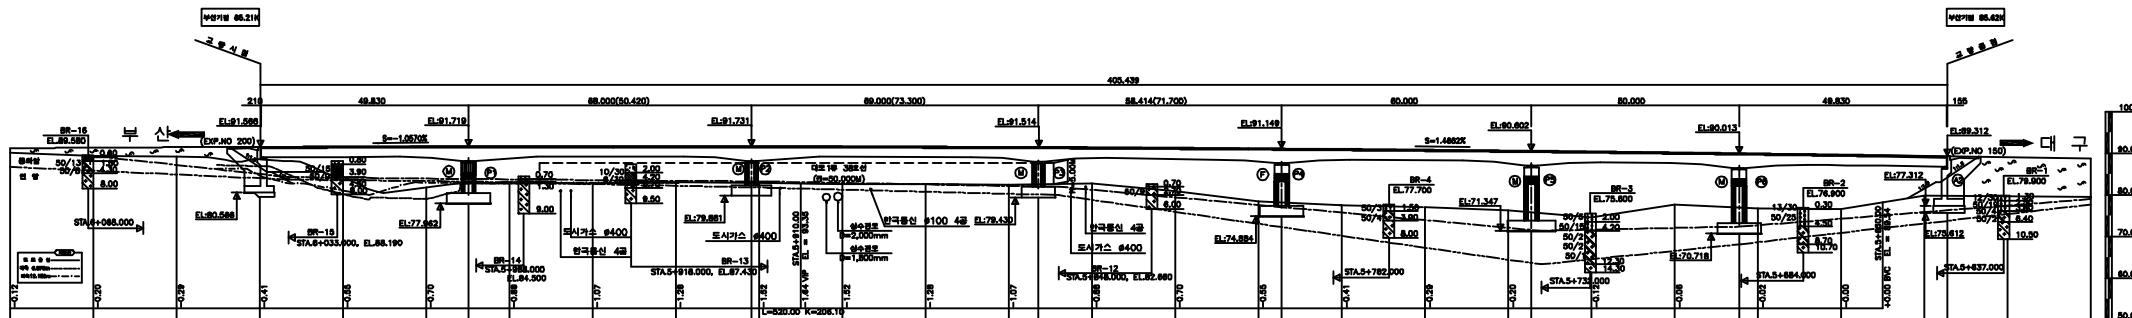



1. 노변교



평면도



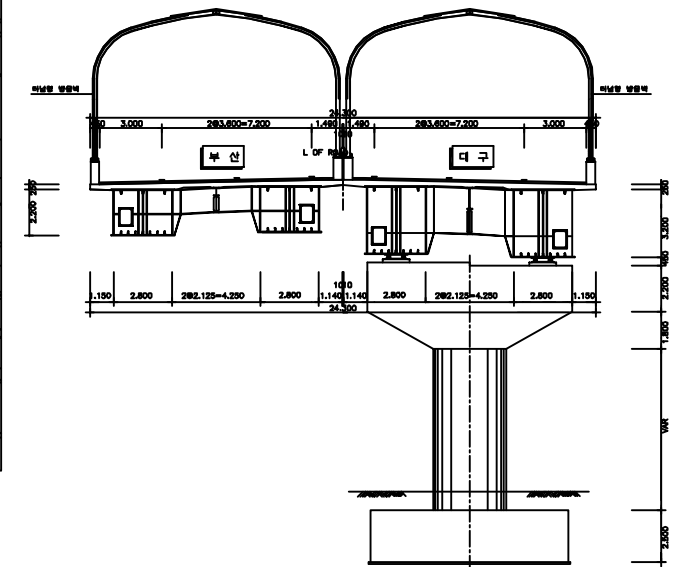종단면도



횡단면도

(주)위드이앤오

Project Title
2017년 상반기 시설물 정기점검 용역


Drawing Title
노변교 (대구,부산) 평면도, 종鐸단면도

Note

■ 교량의 기호 정의

구 분	사 용 기 호	정 의
경 간	Sa	경간번호 (제 a 번째 span)
주 형	Ga (ST& PSC Box & PSC Beam)	Girder & Beam 주형번호 (제 a 번째 주형)
	Ca	Cross Beam 번호(a번째 주형번호)
교좌 장치	SHa,b	교좌 장치 번호(제 a 번째 교각의 b번째 Shoe)
교 대	Aa	교대 번호(제 a번째 Abutment)
교 각	Pa	교각 번호(제 a 번째 Pier)
배 수 구	Da	배수구 번호(제 a 번째 Drainage)
신축 이음	EJa	신축이음 번호 (Expension Joint : A1 ⇒ A2 진행방향)

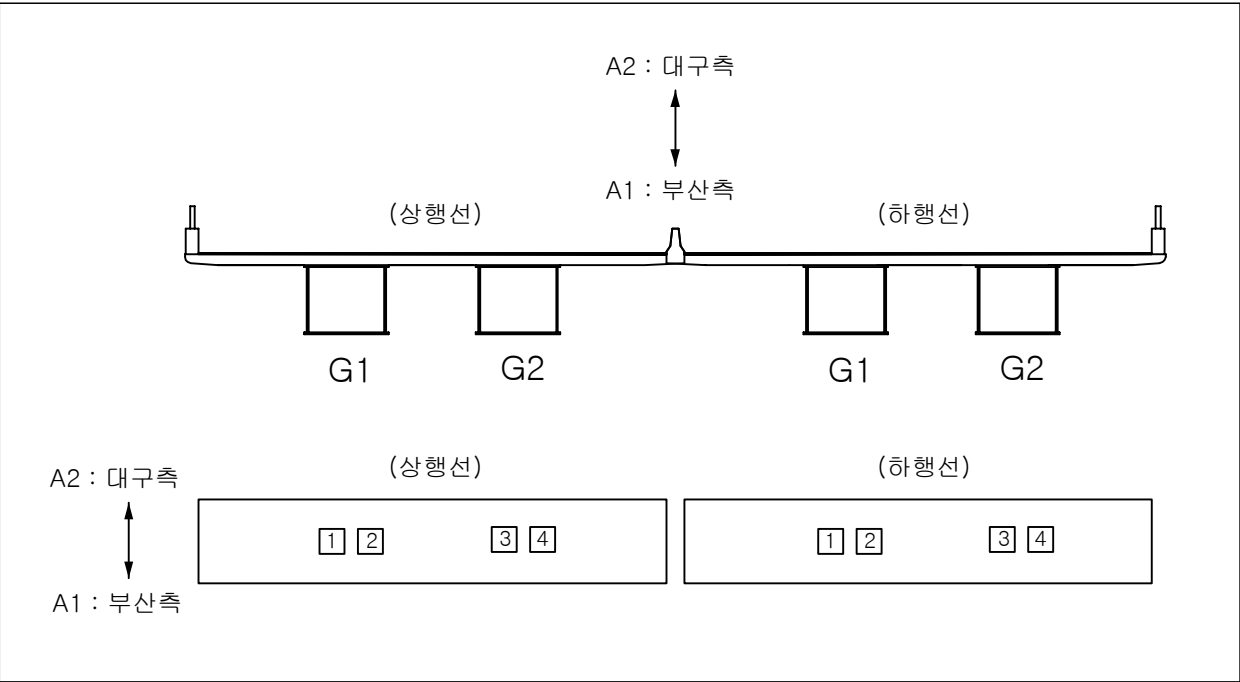- 부산측(A1-시점)에서 대구측(A2-종점) 방향으로 일련번호 증가
- 부산측(A1-시점)에서 대구측(A2-종점) 바라보았을때 좌측에서 우측으로 일련번호 증가



■ 유지관리 이력

구 분	보수일자	보수내용	비 고
1	2007.01	방호벽 차수판 볼트 재체결	-
2	2008.05	교각 파손 단면보수	-
3	2008.01	교면표장 포토홀 아스콘패칭 방호벽 균열 및 파손 표면처리 차수판 볼트탈락 재체결 교각 균열 및 파손 단면보수	-
4	2009.01	방호벽 파손 단면보수	-
5	2010.06	교량받침부 균열보수, 신축이음후타콘크리트 균열보수	유니슨
6	2012.04	교량배수파이프 지지대 탈락부 보수 25개소	동진산업
7	2012.05	균열보수, 도장손상, 배수시설보수, 차수판, 방호벽 보수	주영건설
8	2013.06	교대 및 교각 균열보수 및 단면복수	유한화건
9	2013.07	교량하부(인도)낙수민원-중분대측 배수트렌치설치30m	주영건설
10	2014.05	터널 방음판 패킹 탈락부 조치	KR
11	2015.11	교량 점검시설 설치 - A1(대구,부산)	부영E&C
12	2015.12	신축이음장치(NO.200핑거)교체->A1(대구)6.4m,A1(부산)5.9m	대봉비엠텍
13	2016.09	교면포장 일부 보수 교대, 교각, 바닥판 균열 및 백태 보수	

(주)위드이앤오

Project Title
2017년 상반기 시설물 정기점검 용역


Drawing Title
노변교 기호 정의 및 유지관리 이력

Note

ID:노변교(대구)-교면포장 S1

보 수 이 려		
	기 존 규 열	보수(12. 상반기)
	신 규 규 열	보수(12. 하반기)
	보수부위재균열	보수(13. 상반기)
	보 수(기보수)	보수(13. 하반기)
	보 수(08. 하반기)	보수(14. 상반기)
	보 수(09. 상반기)	보수(14. 하반기)
	보 수(09. 하반기)	보수(15. 상반기)
	보 수(10. 상반기)	보수(15. 하반기)
	보 수(10. 하반기)	보수(16. 상반기)
	보 수(11. 상반기)	보수(16. 하반기)
	보 수(11. 하반기)	보수(17. 상반기)

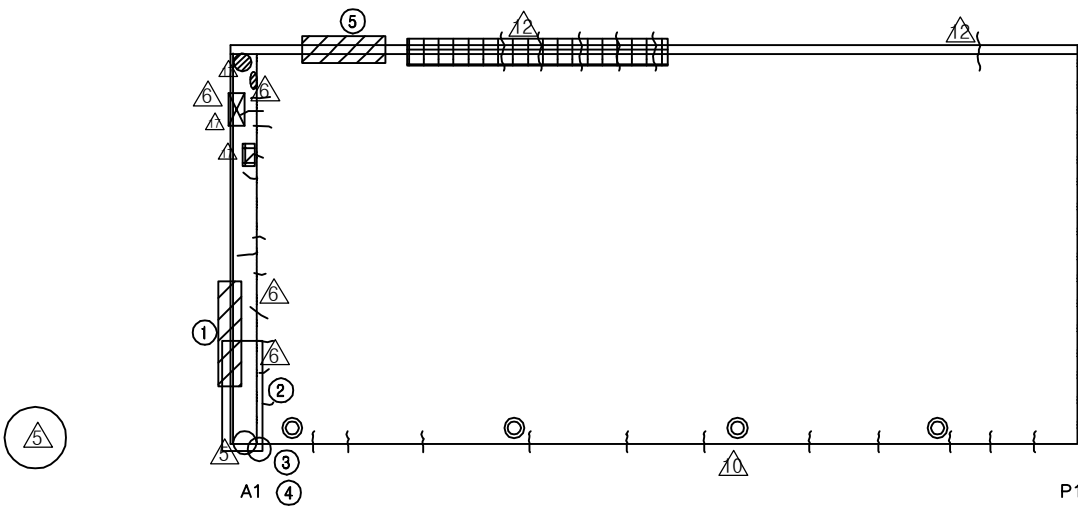
손상 현황 표

[illegible]


← 부산

동대구 →

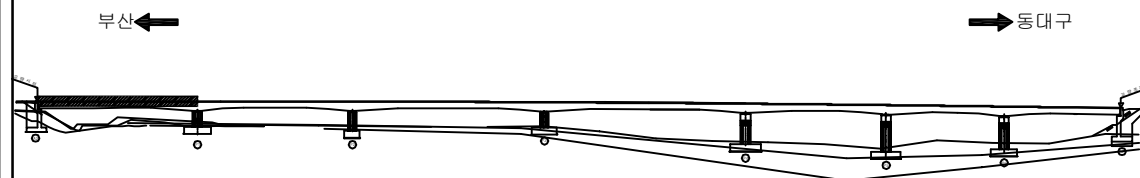KEY PLAN



SECTION

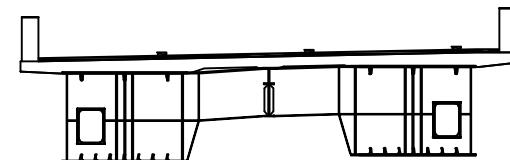


용역명	2017년 상반기 시설물 정기점검 용역
과업기간	2017. 03. 21 ~ 2017. 06. 30
발주처	 신대구부산고속도로주식회사
용역사	(주)위드이앤오
도면번호	1

ID:노변교(대구)-교면포장 S2

보 수 이 려		
	기 존 규 열	보수(12. 상반기)
	신 규 규 열	보수(12. 하반기)
	보수부위재균열	보수(13. 상반기)
	보 수(기보수)	보수(13. 하반기)
	보 수(08. 하반기)	보수(14. 상반기)
	보 수(09. 상반기)	보수(14. 하반기)
	보 수(09. 하반기)	보수(15. 상반기)
	보 수(10. 상반기)	보수(15. 하반기)
	보 수(10. 하반기)	보수(16. 상반기)
	보 수(11. 상반기)	보수(16. 하반기)
	보 수(11. 하반기)	보수(17. 상반기)

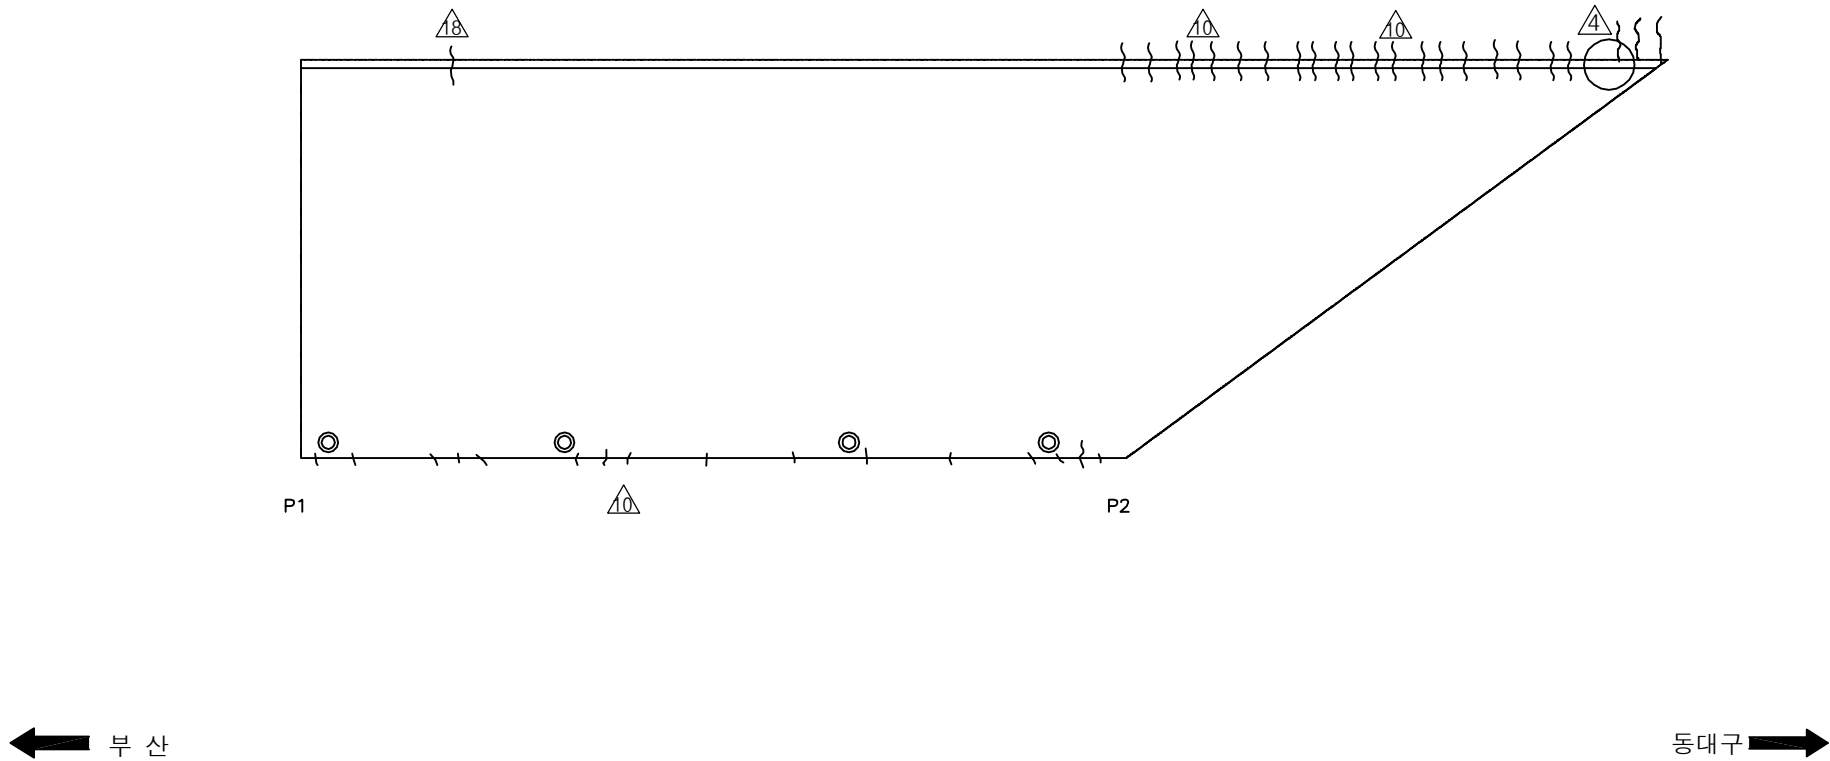손상 현황 표

[illegible]

KEY PLAN

부산 ← → 동대구

SECTION



용역명	2017년 상반기 시설물 정기점검 용역
과업기간	2017. 03. 21 ~ 2017. 06. 30
발주처	 신대구부산고속도로주식회사
용역사	(주)위드이앤오
도면번호	2

ID:노변교(대구)-교면포장 S3

보 수 이 력		
	기 존 규 열	보수(12. 상반기)
	신 규 규 열	보수(12. 하반기)
	보수부위재균열	보수(13. 상반기)
	보 수(기보수)	보수(13. 하반기)
	보 수(08. 하반기)	보수(14. 상반기)
	보 수(09. 상반기)	보수(14. 하반기)
	보 수(09. 하반기)	보수(15. 상반기)
	보 수(10. 상반기)	보수(15. 하반기)
	보 수(10. 하반기)	보수(16. 상반기)
	보 수(11. 상반기)	보수(16. 하반기)
	보 수(11. 하반기)	보수(17. 상반기)

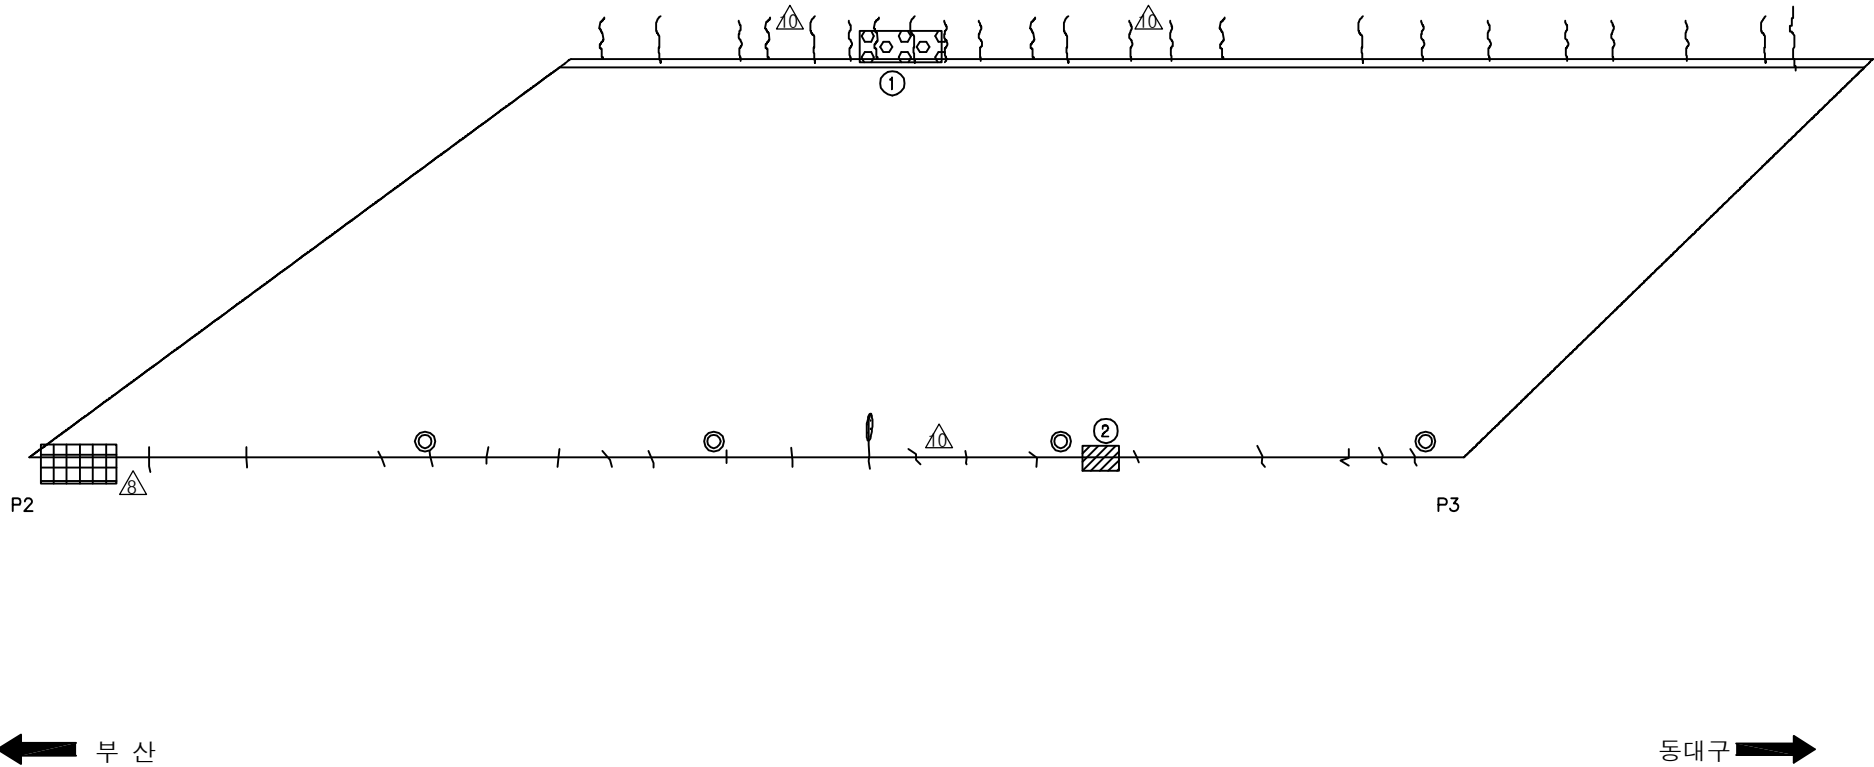손상 현황 표

[illegible]

KEY PLAN

SECTION




용역명	2017년 상반기 시설물 정기점검 용역
과업기간	2017. 03. 21 ~ 2017. 06. 30
발주처	 신대구부산고속도로주식회사
용역사	(주)위드이앤오
도면번호	3

ID:노변교(대구)-교면포장 S4

보 수 이 려		
	기 존 규 열	보수(12. 상반기)
	신 규 규 열	보수(12. 하반기)
	보수부위재균열	보수(13. 상반기)
	보 수(기보수)	보수(13. 하반기)
	보 수(08. 하반기)	보수(14. 상반기)
	보 수(09. 상반기)	보수(14. 하반기)
	보 수(09. 하반기)	보수(15. 상반기)
	보 수(10. 상반기)	보수(15. 하반기)
	보 수(10. 하반기)	보수(16. 상반기)
	보 수(11. 상반기)	보수(16. 하반기)
	보 수(11. 하반기)	보수(17. 상반기)

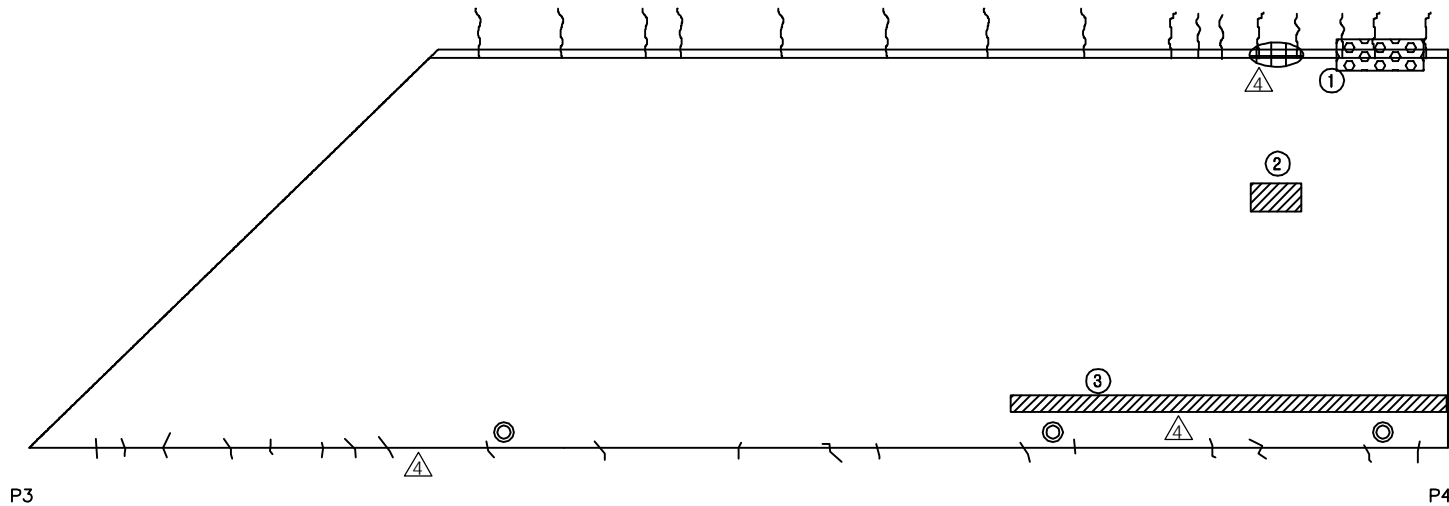손상 현황 표

[illegible]

← 부산

동대구 →

KEY PLAN

부산 ←

→ 동대구


SECTION

용역명	2017년 상반기 시설물 정기점검 용역
과업기간	2017. 03. 21 ~ 2017. 06. 30
발주처	 신대구부산고속도로주식회사
용역사	(주)위드이앤오
도면번호	4

10:노변교(대구)-교면포장 S5


보 수 이 려			
	기 존 규 열		보 수(12. 상반기)
	신 규 규 열		보 수(12. 하반기)
	보 수부위재균열		보 수(13. 상반기)
	보 수(기보수)		보 수(13. 하반기)
	보 수(08. 하반기)		보 수(14. 상반기)
	보 수(09. 상반기)		보 수(14. 하반기)
	보 수(09. 하반기)		보 수(15. 상반기)
	보 수(10. 상반기)		보 수(15. 하반기)
	보 수(10. 하반기)		보 수(16. 상반기)
	보 수(11. 상반기)		보 수(16. 하반기)
	보 수(11. 하반기)		보 수(17. 상반기)

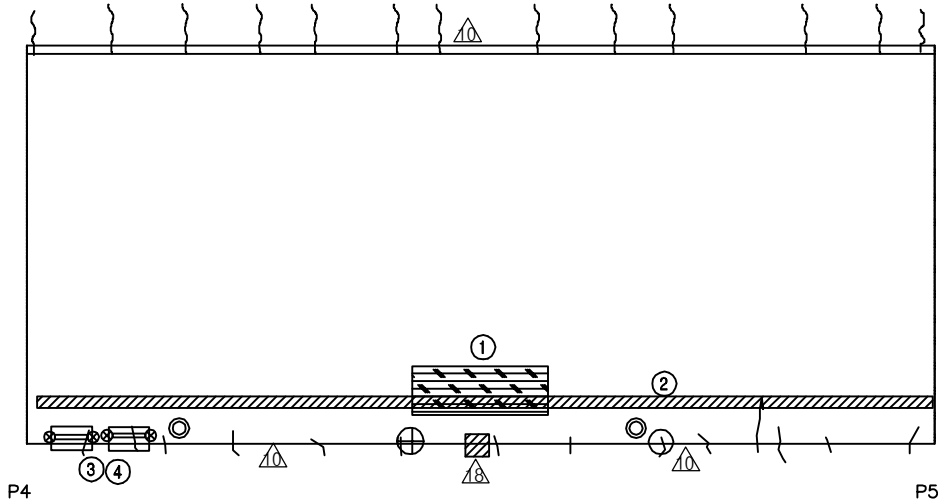손 상 현 황 표


[illegible]

동대구 ➡

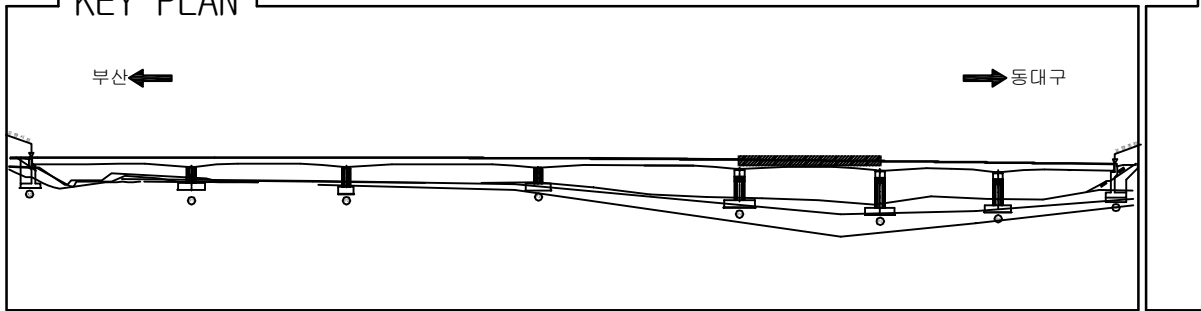KEY PLAN



SECTION _____

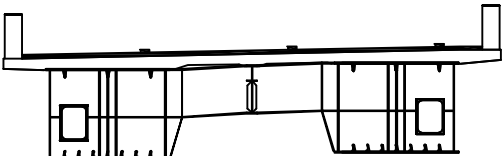


용역명	2017년 상반기 시설물 정기점검 용역
과업기간	2017. 03. 21 ~ 2017. 06. 30
발주처	 신대구부산고속도로주식회사
용역사	(주)위드이앤오
도면번호	5

ID:노변교(대구)-교면포장 S6

보 수 이 려			
	기 존 규 열		보 수(12. 상반기)
	신 규 규 열		보 수(12. 하반기)
	보 수부위재균열		보 수(13. 상반기)
	보 수(기보수)		보 수(13. 하반기)
	보 수(08. 하반기)		보 수(14. 상반기)
	보 수(09. 상반기)		보 수(14. 하반기)
	보 수(09. 하반기)		보 수(15. 상반기)
	보 수(10. 상반기)		보 수(15. 하반기)
	보 수(10. 하반기)		보 수(16. 상반기)
	보 수(11. 상반기)		보 수(16. 하반기)
	보 수(11. 하반기)		보 수(17. 상반기)

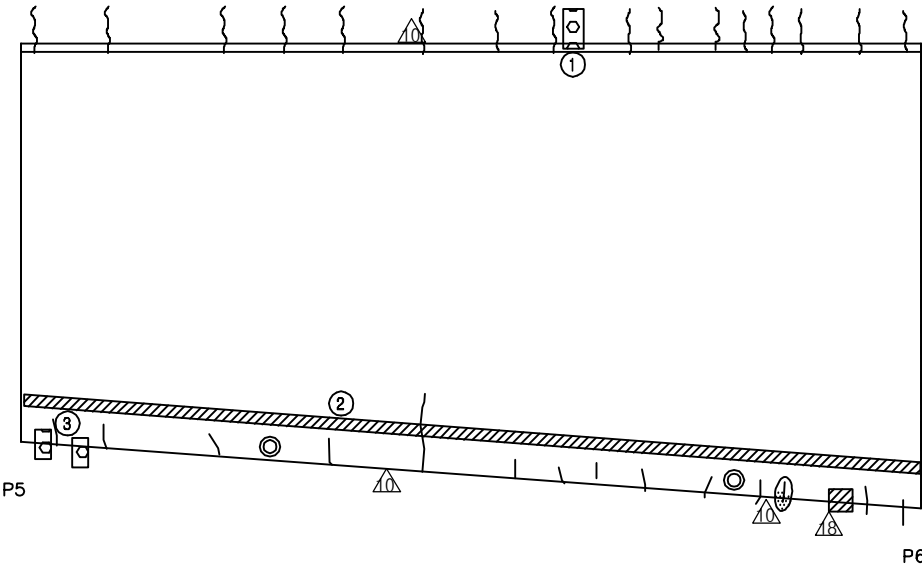손상 현황 표

[illegible]

← 부 산

동대구 →

KEY PLAN

부산 ← → 동대구

SECTION


A technical cross-section diagram of a bridge deck. The diagram shows a wide, flat top surface. Below the surface, there are two large, rectangular side walls or stiffeners. In the center, there is a vertical support structure. The diagram includes various lines representing reinforcement bars, including vertical bars in the side walls and horizontal bars near the bottom. A central vertical line indicates the axis of symmetry. The overall shape is symmetrical about a central vertical axis.

용역명	2017년 상반기 시설물 정기점검 용역
과업기간	2017. 03. 21 ~ 2017. 06. 30
발주처	 신대구부산고속도로주식회사
용역사	(주)위드이앤오
도면번호	6

ID:노변교(대구)-교면포장 S7

보 수 이 려		
	기 존 규 열	보수(12. 상반기)
	신 규 규 열	보수(12. 하반기)
	보수부위재균열	보수(13. 상반기)
	보 수(기보수)	보수(13. 하반기)
	보 수(08. 하반기)	보수(14. 상반기)
	보 수(09. 상반기)	보수(14. 하반기)
	보 수(09. 하반기)	보수(15. 상반기)
	보 수(10. 상반기)	보수(15. 하반기)
	보 수(10. 하반기)	보수(16. 상반기)
	보 수(11. 상반기)	보수(16. 하반기)
	보 수(11. 하반기)	보수(17. 상반기)

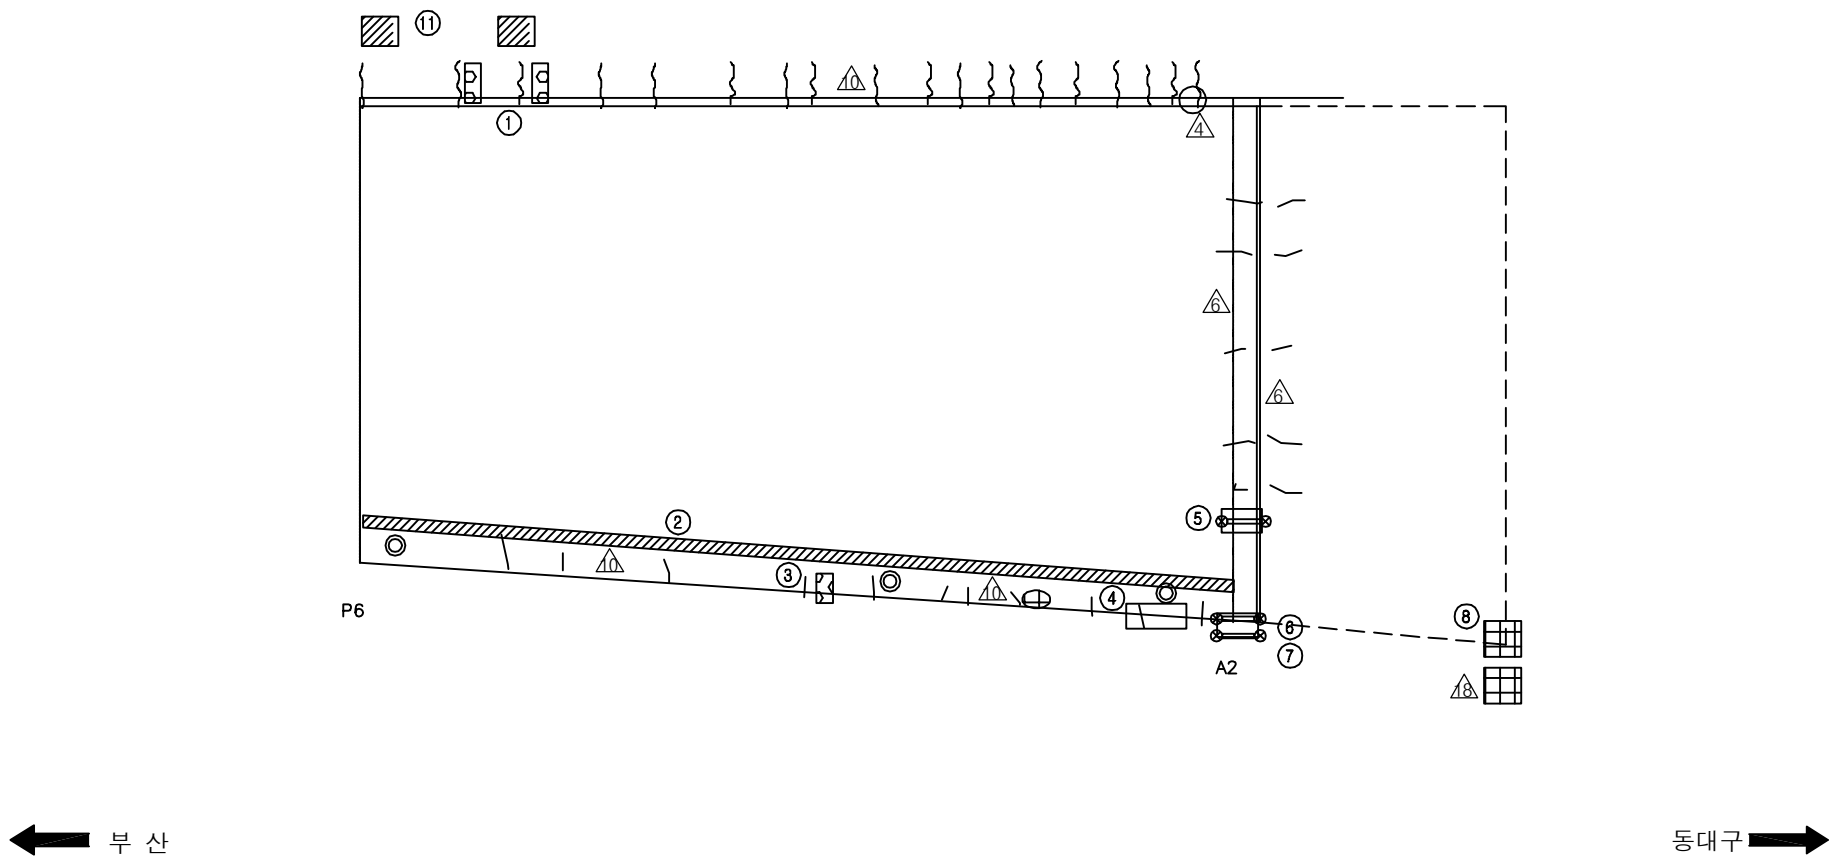손 상 현 황 표

[illegible]

KEY PLAN

부산 ←

→ 동대구


SECTION

용역명	2017년 상반기 시설물 정기점검 용역
과업기간	2017. 03. 21 ~ 2017. 06. 30
발주처	 신대구부산고속도로주식회사
용역사	(주)위드이앤오
도면번호	7

10:노변교(대구)-바닥판하면 S1

보 수 이 려			
	기 존 규 열		보 수 (12. 상반기)
	신 규 규 열		보 수 (12. 하반기)
	보수부위재균열		보 수 (13. 상반기)
	보 수 (기보수)		보 수 (13. 하반기)
	보 수 (08. 하반기)		보 수 (14. 상반기)
	보 수 (09. 상반기)		보 수 (14. 하반기)
	보 수 (09. 하반기)		보 수 (15. 상반기)
	보 수 (10. 상반기)		보 수 (15. 하반기)
	보 수 (10. 하반기)		보 수 (16. 상반기)
	보 수 (11. 상반기)		보 수 (16. 하반기)
	보 수 (11. 하반기)		보 수 (17. 상반기)

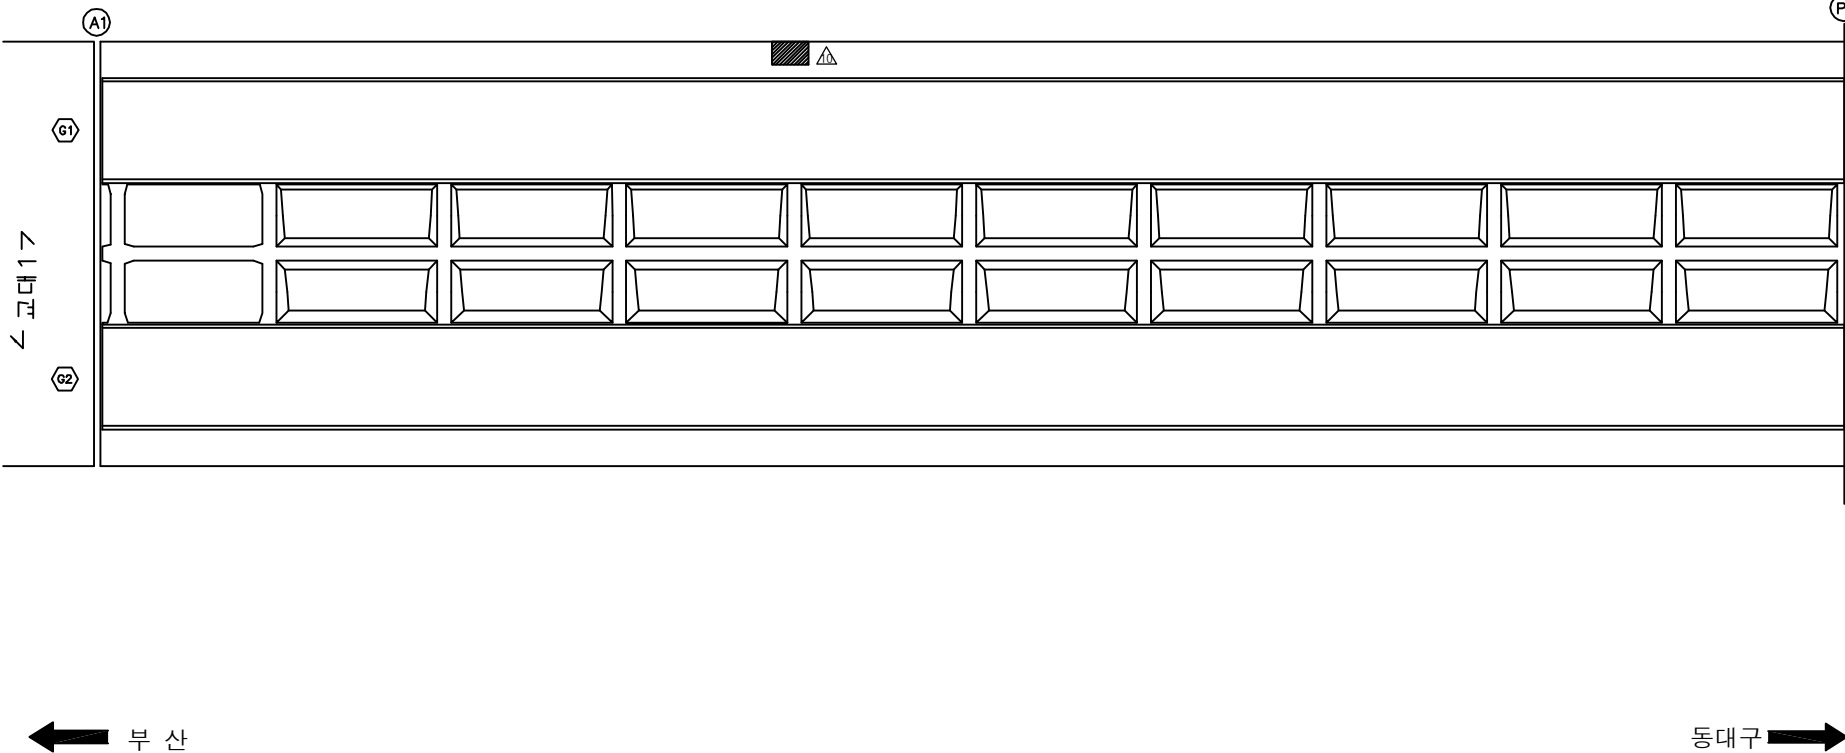손 상 현 황 표

[illegible]

KEY PLAN

부산 ←

→ 동대구

SECTION



용역명	2017년 상반기 시설물 정기점검 용역
과업기간	2017. 03. 21 ~ 2017. 06. 30
발주처	 신대구부산고속도로주식회사
용역사	(주)위드이앤오
도면번호	8

10:노변교(대구)-바닥판하면 S2

보 수 이 려		
	기 존 규 열	보수(12. 상반기)
	신 규 규 열	보수(12. 하반기)
	보수부위재균열	보수(13. 상반기)
	보수(기보수)	보수(13. 하반기)
	보수(08. 하반기)	보수(14. 상반기)
	보수(09. 상반기)	보수(14. 하반기)
	보수(09. 하반기)	보수(15. 상반기)
	보수(10. 상반기)	보수(15. 하반기)
	보수(10. 하반기)	보수(16. 상반기)
	보수(11. 상반기)	보수(16. 하반기)
	보수(11. 하반기)	보수(17. 상반기)

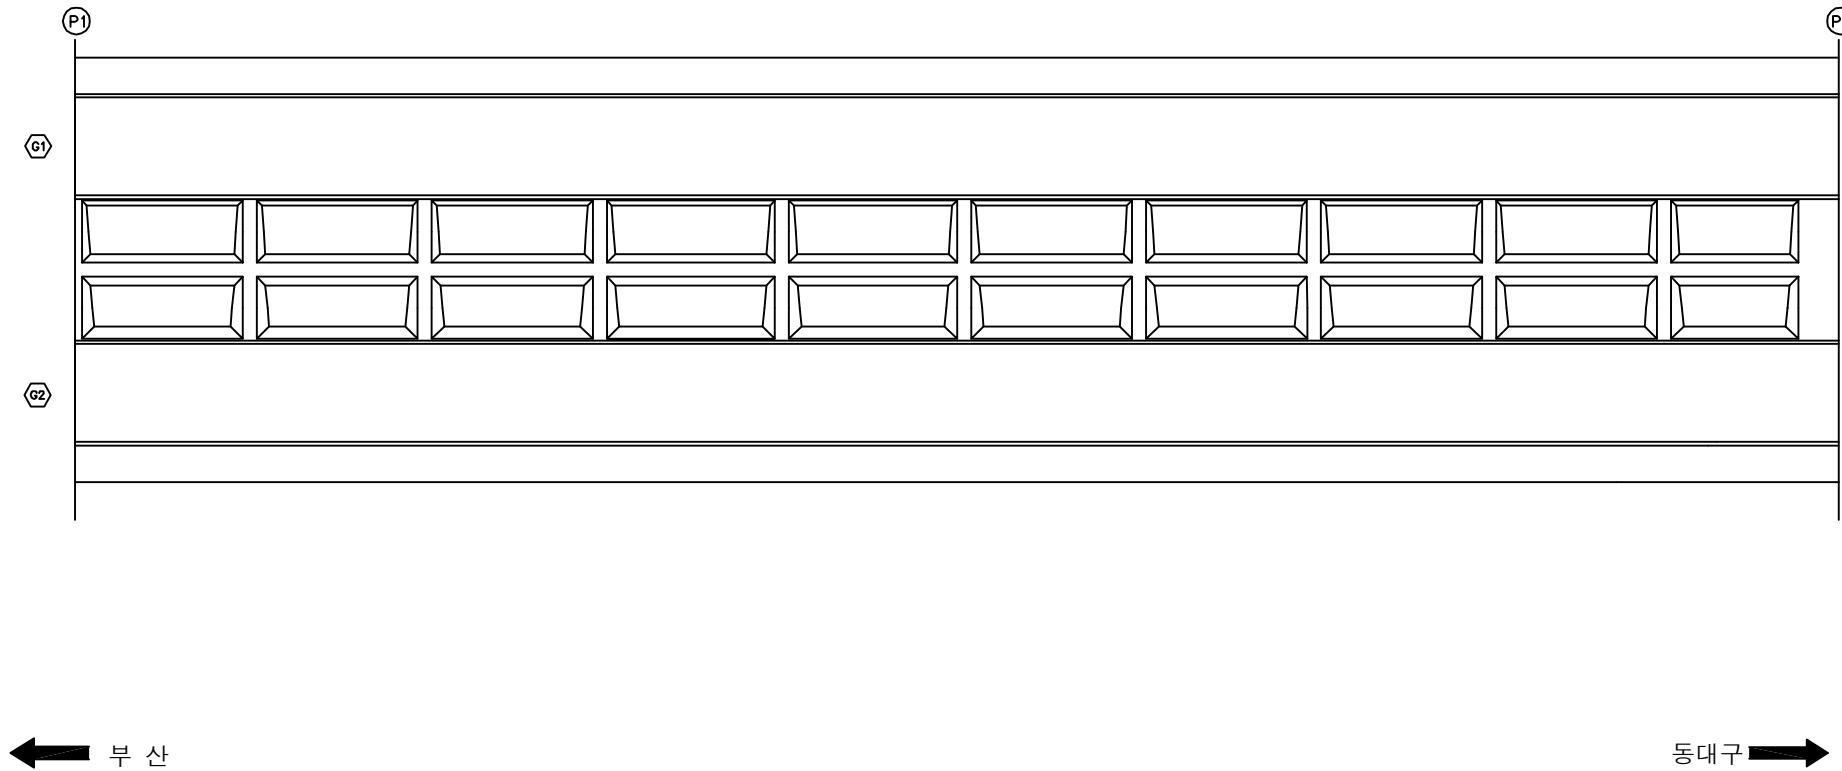손상 현황 표

[illegible]

KEY PLAN

부산 ← → 동대구

SECTION


용역명	2017년 상반기 시설물 정기점검 용역
과업기간	2017. 03. 21 ~ 2017. 06. 30
발주처	 신대구부산고속도로주식회사
용역사	(주)위드이앤오
도면번호	9


10:노변교(대구)-바닥판하면 S3

보 수 이 려		
	기 존 규 열	보 수(12. 상반기)
	신 규 규 열	보 수(12. 하반기)
	보 수부위재규열	보 수(13. 상반기)
	보 수(기보수)	보 수(13. 하반기)
	보 수(08. 하반기)	보 수(14. 상반기)
	보 수(08. 상반기)	보 수(14. 하반기)
	보 수(09. 하반기)	보 수(15. 상반기)
	보 수(10. 상반기)	보 수(15. 하반기)
	보 수(10. 하반기)	보 수(16. 상반기)
	보 수(11. 상반기)	보 수(16. 하반기)
	보 수(11. 하반기)	보 수(17. 상반기)

손상 현황 표

[illegible]

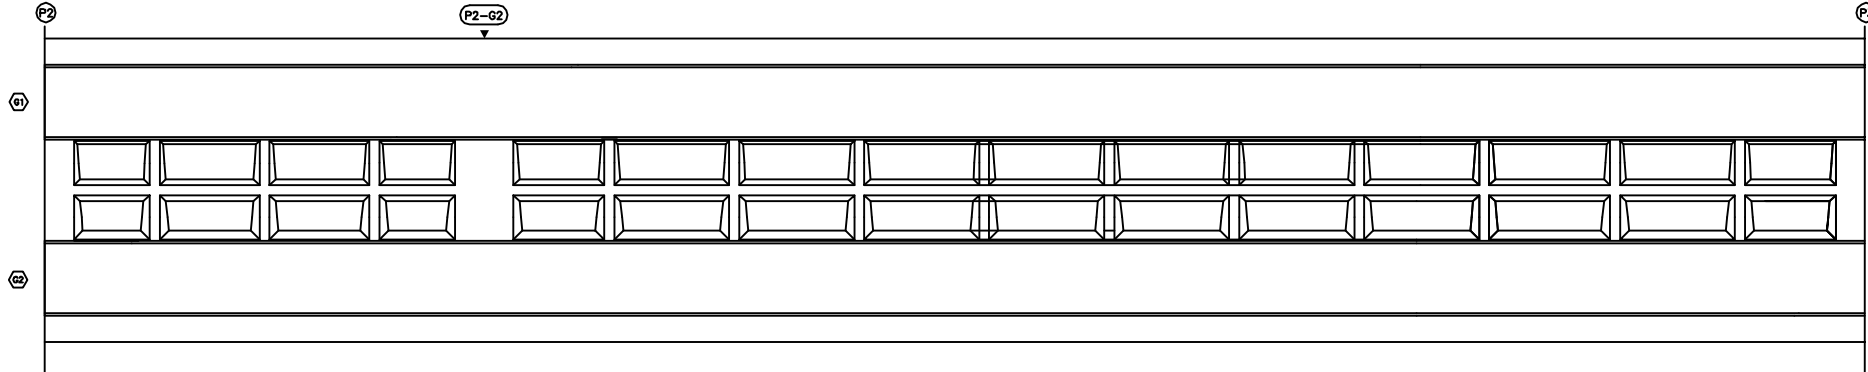
주) 손상의 폭과 길이는 m 이며, 단 균열의 폭은 mm 임




← 부산

동대구 ➡

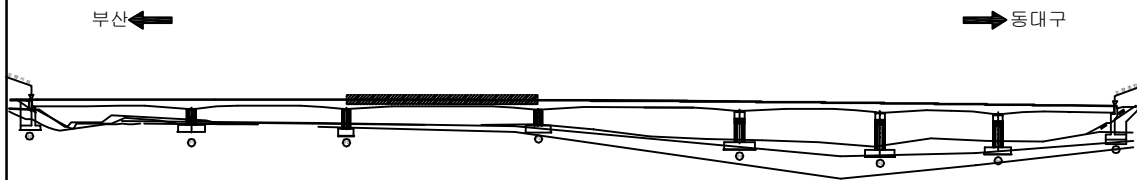KEY PLAN



SECTION _____

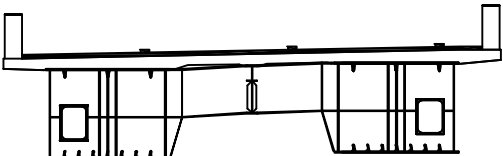

용역명	2017년 상반기 시설물 정기점검 용역
과업기간	2017. 03. 21 ~ 2017. 06. 30
발주처	 신대구부산고속도로주식회사
용역사	(주)위드이앤오
도면번호	10


ID:노변교(대구)-바닥판하면 S4

보 수 이 력		
	기 존 근 역	보 수(12. 상반기)
	신 구 근 역	보 수(12. 하반기)
	보수부위재균열	보 수(13. 상반기)
	보 수(기보수)	보 수(13. 하반기)
	보 수(08. 하반기)	보 수(14. 상반기)
	보 수(09. 상반기)	보 수(14. 하반기)
	보 수(09. 하반기)	보 수(15. 상반기)
	보 수(10. 상반기)	보 수(15. 하반기)
	보 수(10. 하반기)	보 수(16. 상반기)
	보 수(11. 상반기)	보 수(16. 하반기)
	보 수(11. 하반기)	보 수(17. 상반기)

손상 현황 표

[illegible]

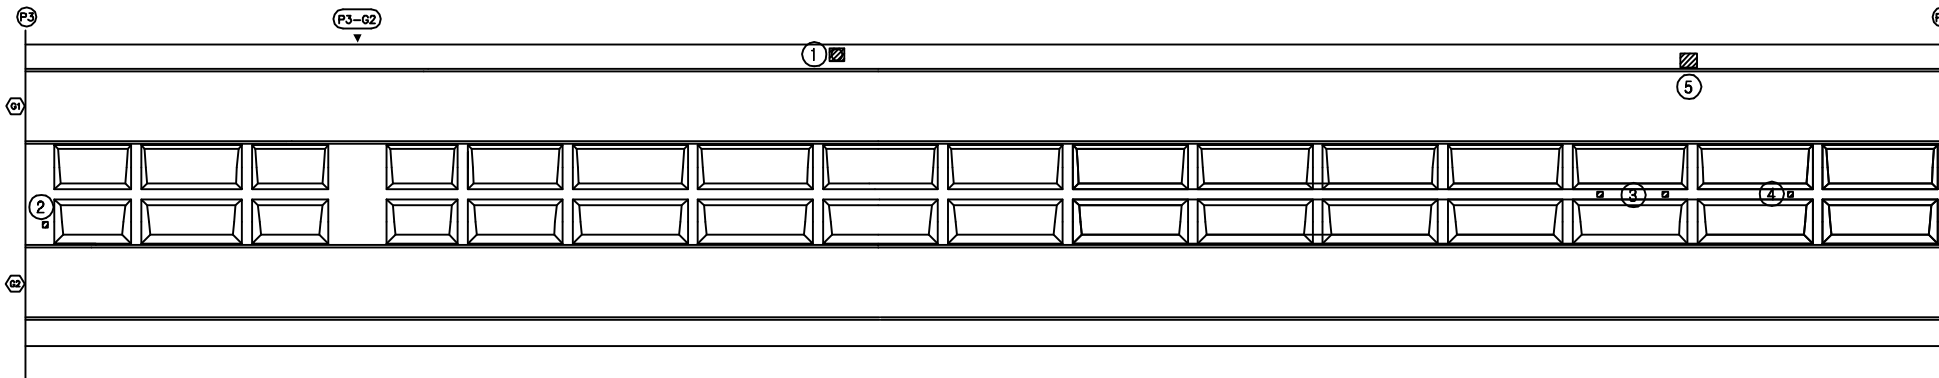
주) 손상의 폭과 길이는 m 이며, 단 균열의 폭은 mm 임




← 부산

동대구 ➡

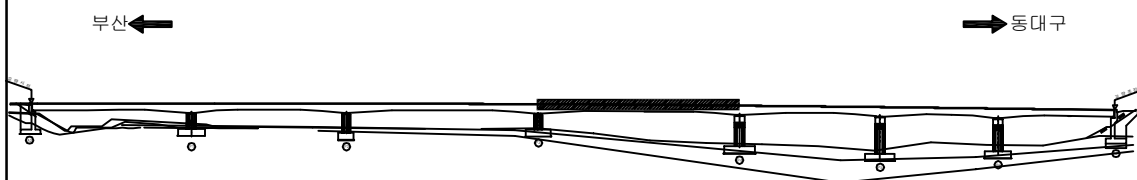KEY PLAN



SECTION

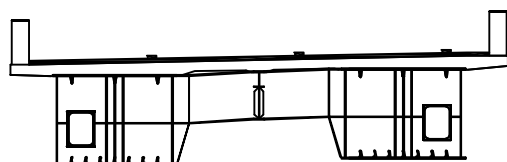

용역명	2017년 상반기 시설물 정기점검 용역
과업기간	2017. 03. 21 ~ 2017. 06. 30
발주처	 신대구부산고속도로주식회사
용역사	(주)위드이앤오
도면번호	11


10:노변교(대구)-바닥판하면 S5

보 수 이 려		
	기 존 규 열	보 수(12. 상반기)
	신 규 규 열	보 수(12. 하반기)
	보 수부위재규열	보 수(13. 상반기)
	보 수(기보수)	보 수(13. 하반기)
	보 수(08. 하반기)	보 수(14. 상반기)
	보 수(08. 상반기)	보 수(14. 하반기)
	보 수(09. 하반기)	보 수(15. 상반기)
	보 수(10. 상반기)	보 수(15. 하반기)
	보 수(10. 하반기)	보 수(16. 상반기)
	보 수(11. 상반기)	보 수(16. 하반기)
	보 수(11. 하반기)	보 수(17. 상반기)

손상 현황 표

[illegible]

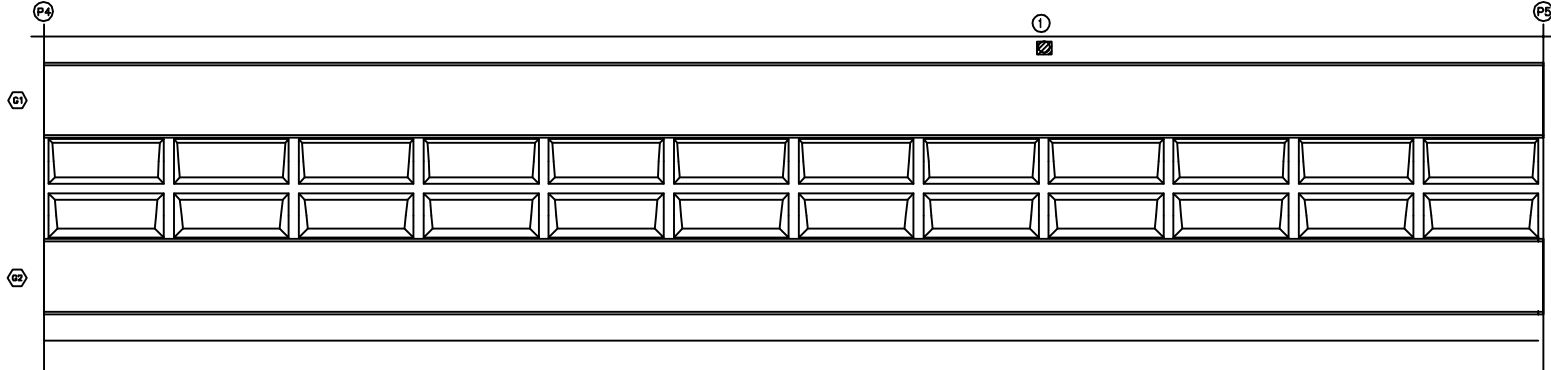
주) 손상의 폭과 길이는 m 이며, 단 균열의 폭은 mm 임




← 부산

동대구 ➡

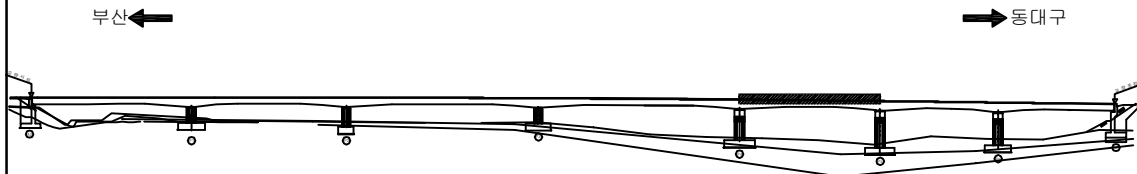KEY PLAN



SECTION

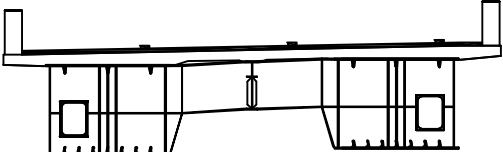


용역명	2017년 상반기 시설물 정기점검 용역
과업기간	2017. 03. 21 ~ 2017. 06. 30
발주처	 신대구부산고속도로주식회사
용역사	(주)위드이앤오
도면번호	12

ID:노변교(대구)-바닥판하면 S6

보 수 이 력		
	기 존 규 열	보수(12. 상반기)
	신 규 규 열	보수(12. 하반기)
	보수부위재균열	보수(13. 상반기)
	보 수(기보수)	보수(13. 하반기)
	보 수(08. 하반기)	보수(14. 상반기)
	보 수(09. 상반기)	보수(14. 하반기)
	보 수(09. 하반기)	보수(15. 상반기)
	보 수(10. 상반기)	보수(15. 하반기)
	보 수(10. 하반기)	보수(16. 상반기)
	보 수(11. 상반기)	보수(16. 하반기)
	보 수(11. 하반기)	보수(17. 상반기)

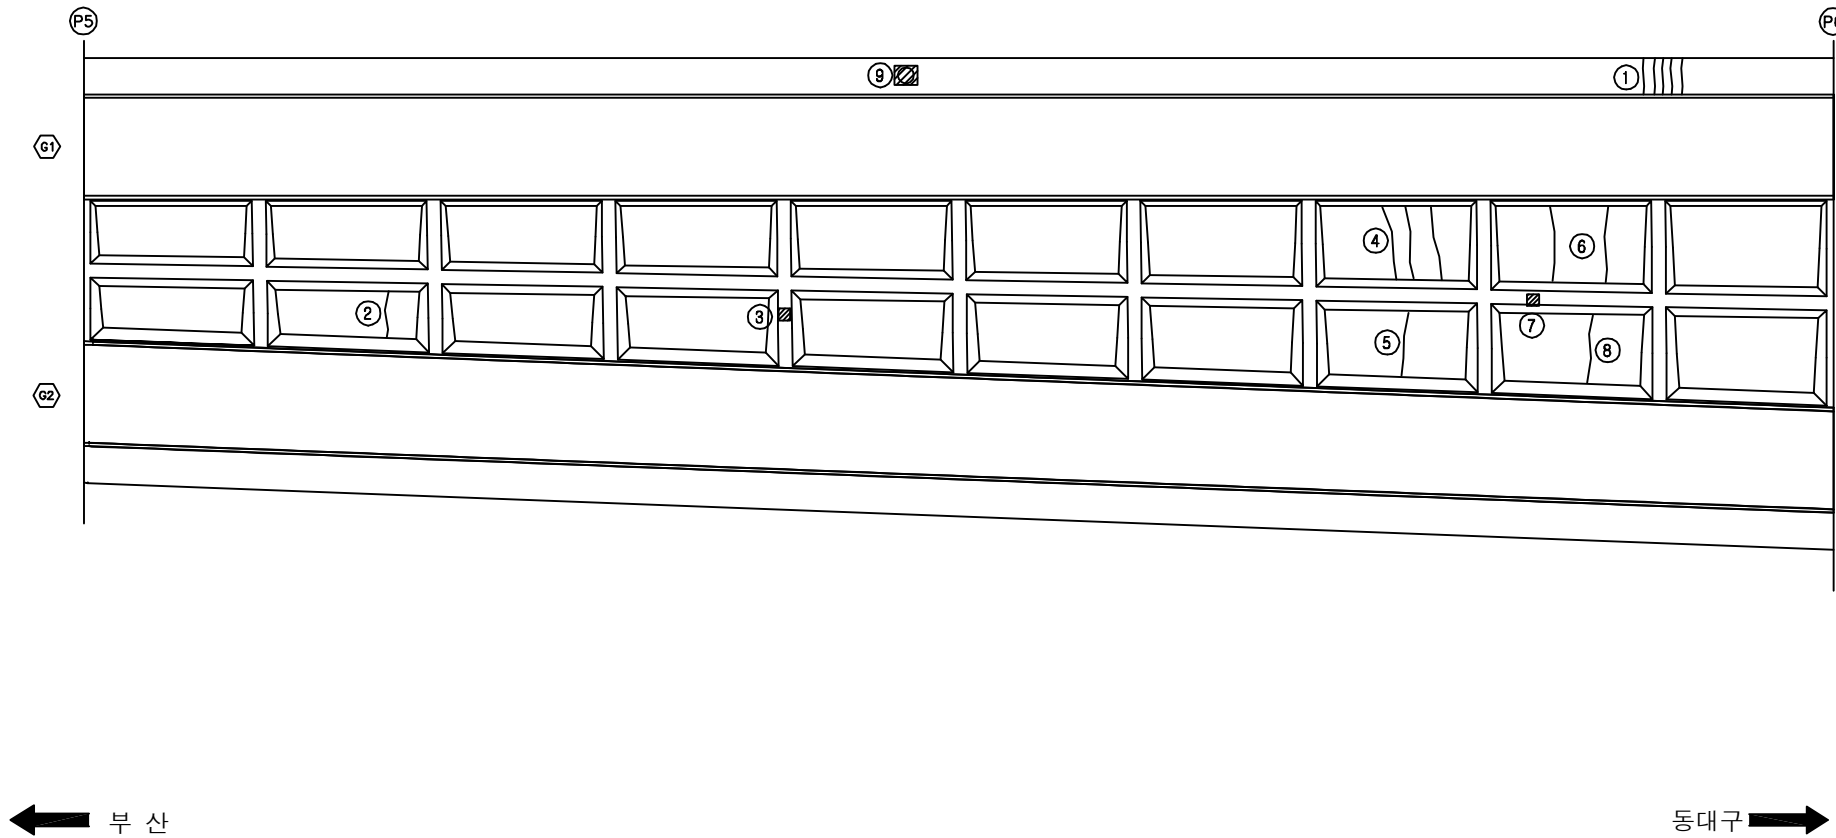손상 현황 표

[illegible]

KEY PLAN

부산 ←

→ 동대구


SECTION

용역명	2017년 상반기 시설물 정기점검 용역
과업기간	2017. 03. 21 ~ 2017. 06. 30
발주처	 신대구부산고속도로주식회사
용역사	(주)위드이앤오
도면번호	13

ID:노변교(대구)-바닥판하면 S7

보 수 이 력		
	기 존 규 열	보수(12. 상반기)
	신 규 규 열	보수(12. 하반기)
	보수부위재균열	보수(13. 상반기)
	보 수(기보수)	보수(13. 하반기)
	보 수(08. 하반기)	보수(14. 상반기)
	보 수(09. 상반기)	보수(14. 하반기)
	보 수(09. 하반기)	보수(15. 상반기)
	보 수(10. 상반기)	보수(15. 하반기)
	보 수(10. 하반기)	보수(16. 상반기)
	보 수(11. 상반기)	보수(16. 하반기)
	보 수(11. 하반기)	보수(17. 상반기)

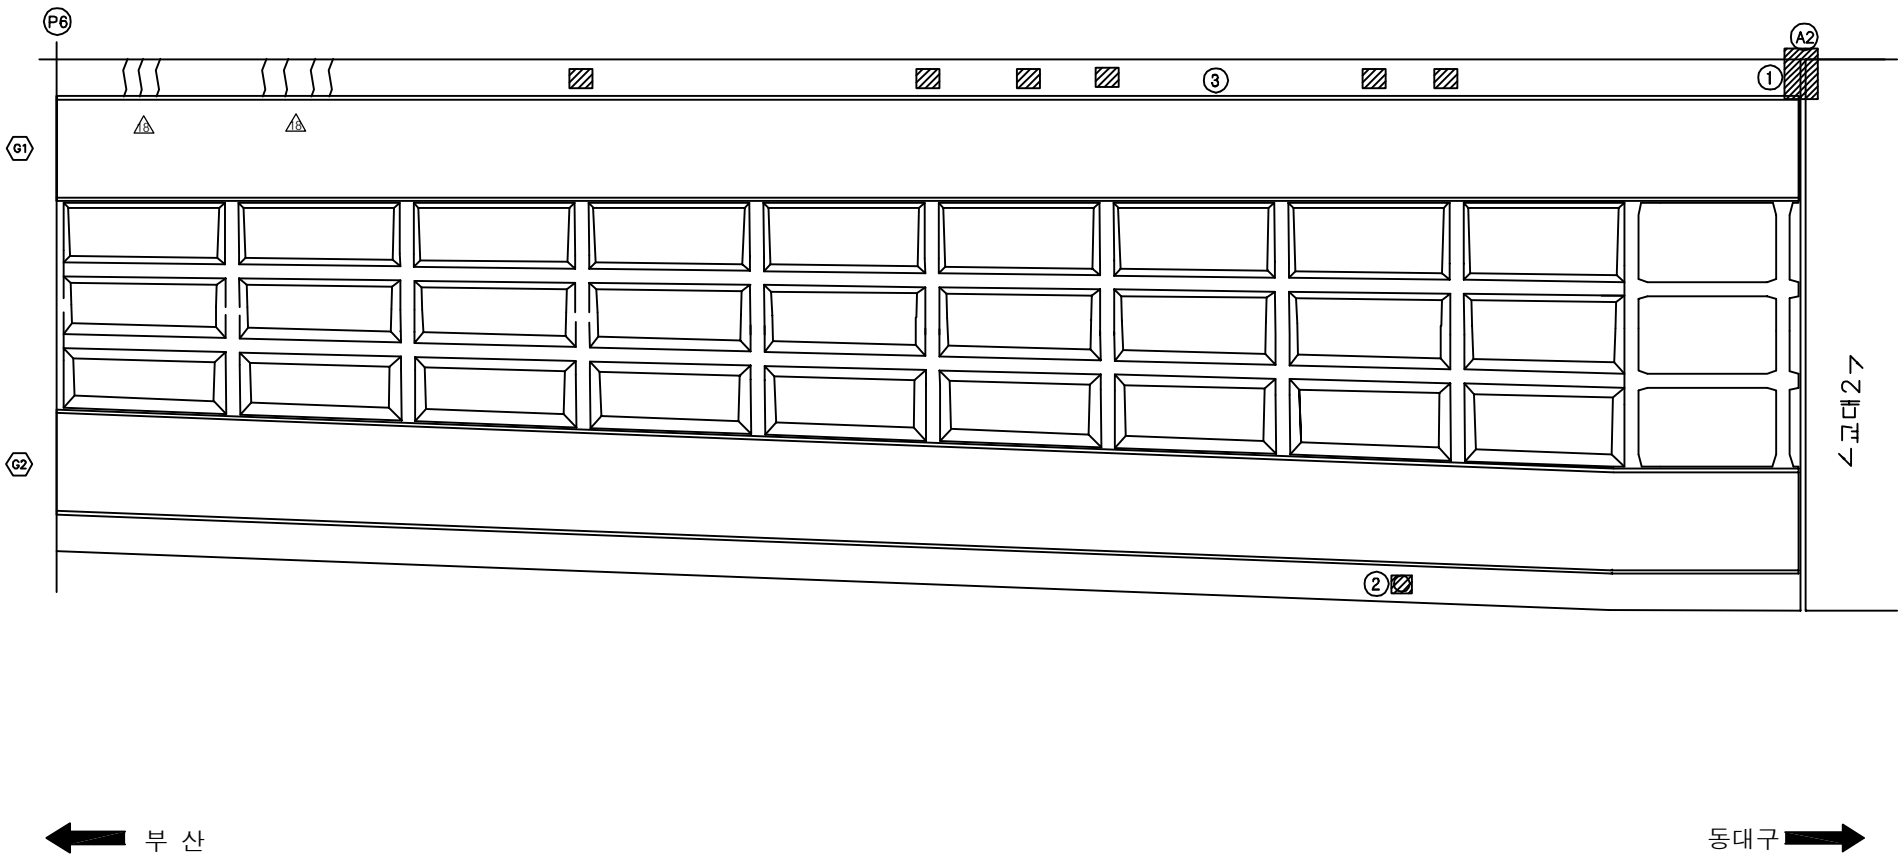손 상 현 황 표

[illegible]

KEY PLAN

부산 ←

→ 동대구

SECTION




A technical cross-section diagram of a bridge deck. The diagram shows a wide, flat top surface. Below the surface, there are two large, rectangular side walls or bents. In the center, there is a vertical support structure. The diagram includes various lines and symbols representing reinforcement, such as vertical bars, horizontal bars, and a central vertical rod. The overall structure appears to be a reinforced concrete bridge deck with a central support and side walls.

용역명	2017년 상반기 시설물 정기점검 용역
과업기간	2017. 03. 21 ~ 2017. 06. 30
발주처	 신대구부산고속도로주식회사
용역사	(주)위드이앤오
도면번호	14

ID:노변교(대구)-거더외부(G1) S1

보 수 이 려			
	기 존 규 열		보 수(12. 상반기)
	신 규 규 열		보 수(12. 하반기)
	보 수부위재균열		보 수(13. 상반기)
	보 수(기보수)		보 수(13. 하반기)
	보 수(08. 하반기)		보 수(14. 상반기)
	보 수(09. 상반기)		보 수(14. 하반기)
	보 수(09. 하반기)		보 수(15. 상반기)
	보 수(10. 상반기)		보 수(15. 하반기)
	보 수(10. 하반기)		보 수(16. 상반기)
	보 수(11. 상반기)		보 수(16. 하반기)
	보 수(11. 하반기)		보 수(17. 상반기)

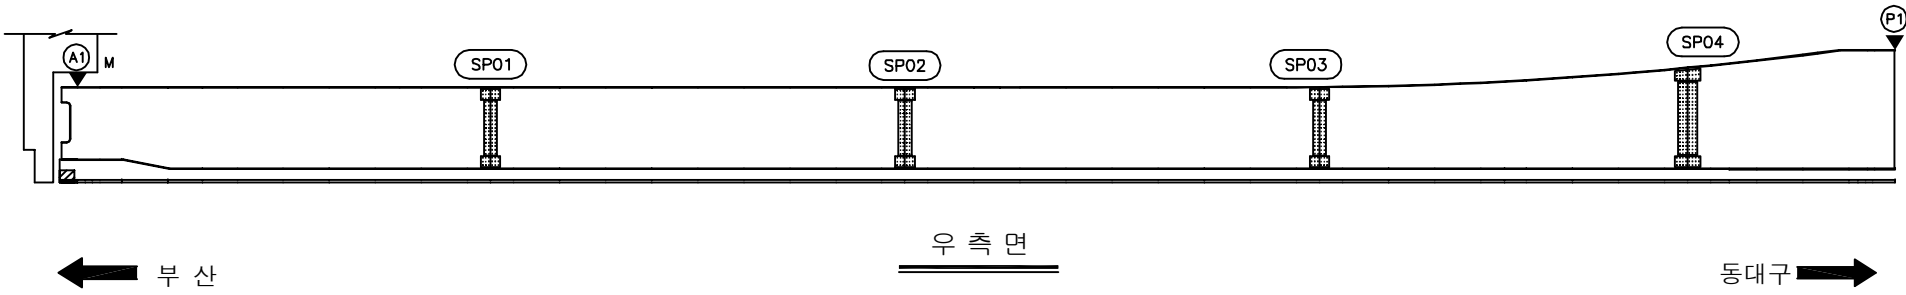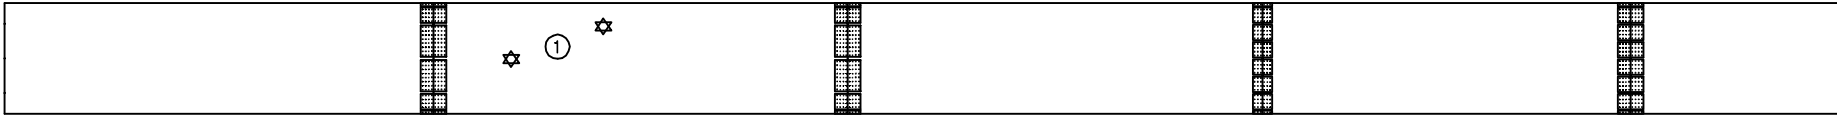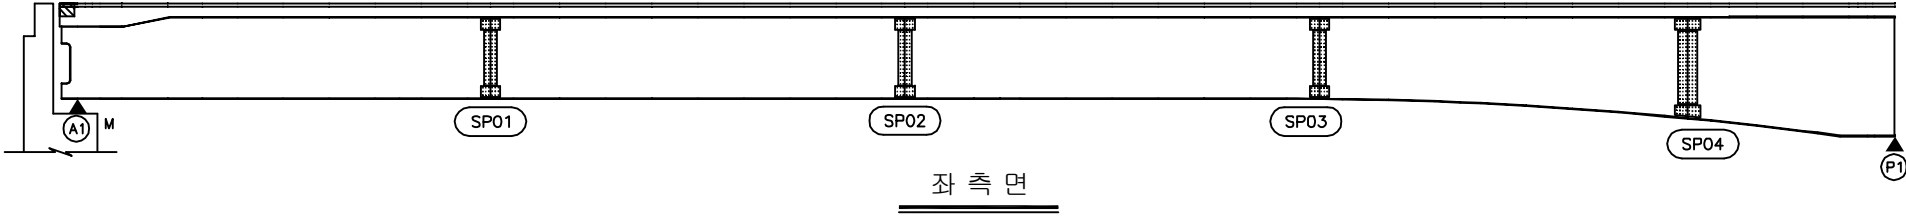손상 현황 표

[illegible]



SECTION

A technical cross-section diagram of a bridge deck. The diagram shows a wide, flat top surface. Below the surface, there are two large, rectangular side walls or stiffeners. In the center, there is a vertical support structure. The diagram includes various lines representing reinforcement bars, stirrups, and internal structural components. The overall shape is symmetrical about a central vertical axis.

용역명	2017년 상반기 시설물 정기점검 용역
과업기간	2017. 03. 21 ~ 2017. 06. 30
발주처	 신대구부산고속도로주식회사
용역사	(주)위드이앤오
도면번호	15

ID:노변교(대구)-거더외부(G1) S2

보 수 이 력		
	기 존 근 역	보 수(12. 상반기)
	신 구 근 역	보 수(12. 하반기)
	보수부위재균열	보 수(13. 상반기)
	보 수(기보수)	보 수(13. 하반기)
	보 수(08. 하반기)	보 수(14. 상반기)
	보 수(09. 상반기)	보 수(14. 하반기)
	보 수(09. 하반기)	보 수(15. 상반기)
	보 수(10. 상반기)	보 수(15. 하반기)
	보 수(10. 하반기)	보 수(16. 상반기)
	보 수(11. 상반기)	보 수(16. 하반기)
	보 수(11. 하반기)	보 수(17. 상반기)

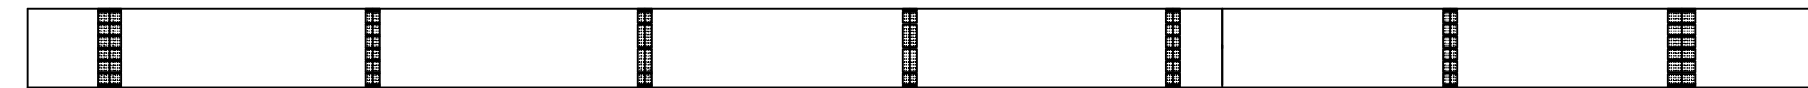[illegible]



← 부산

동대구 ➡


KEY PLAN

SECTION


용역명	2017년 상반기 시설물 정기점검 용역
과업기간	2017. 03. 21 ~ 2017. 06. 30
발주처	 신대구부산고속도로주식회사
용역사	(주)위드이앤오
도면번호	16

ID:노변교(대구)-거더외부(G1) S3

보 수 이 려			
	기 존 규 열		보 수(12. 상반기)
	신 규 규 열		보 수(12. 하반기)
	보수부위재검열		보 수(13. 상반기)
	보 수(기보수)		보 수(13. 하반기)
	보 수(08. 하반기)		보 수(14. 상반기)
	보 수(09. 상반기)		보 수(14. 하반기)
	보 수(09. 하반기)		보 수(15. 상반기)
	보 수(10. 상반기)		보 수(15. 하반기)
	보 수(10. 하반기)		보 수(16. 상반기)
	보 수(11. 상반기)		보 수(16. 하반기)
	보 수(11. 하반기)		보 수(17. 상반기)

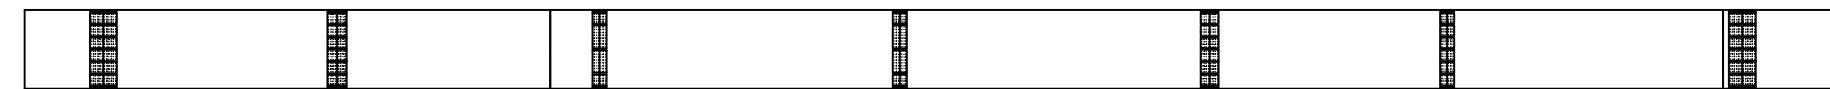[illegible]

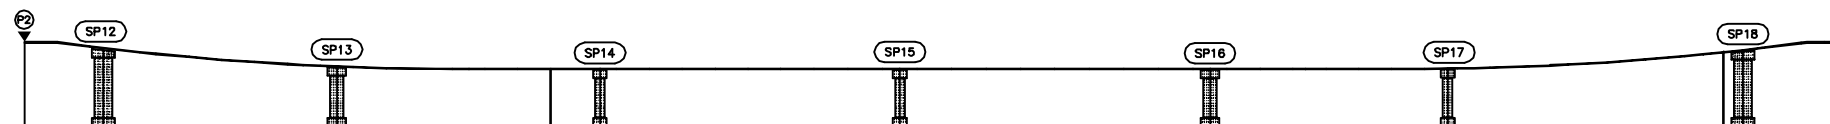하 면



우측면



동대구 ➡

용역명	2017년 상반기 시설물 정기점검 용역
과업기간	2017. 03. 21 ~ 2017. 06. 30
발주처	 신대구부산고속도로주식회사
용역사	(주)위드이앤오
도면번호	17

ID:노변교(대구)-거더외부(G1) S4

보 수 이 려		
	기 존 규 열	보 수(12. 상반기)
	신 규 규 열	보 수(12. 하반기)
	보 수부위재규열	보 수(13. 상반기)
	보 수(기보수)	보 수(13. 하반기)
	보 수(08. 하반기)	보 수(14. 상반기)
	보 수(08. 상반기)	보 수(14. 하반기)
	보 수(09. 하반기)	보 수(15. 상반기)
	보 수(10. 상반기)	보 수(15. 하반기)
	보 수(10. 하반기)	보 수(16. 상반기)
	보 수(11. 상반기)	보 수(16. 하반기)
	보 수(11. 하반기)	보 수(17. 상반기)

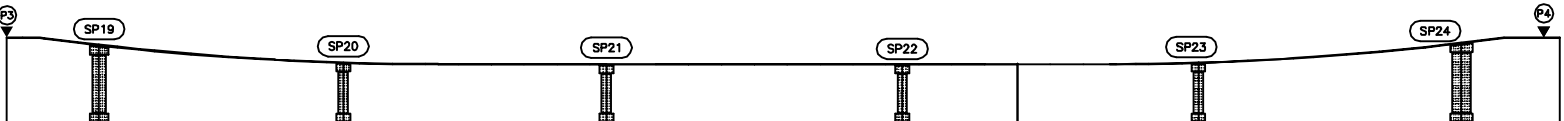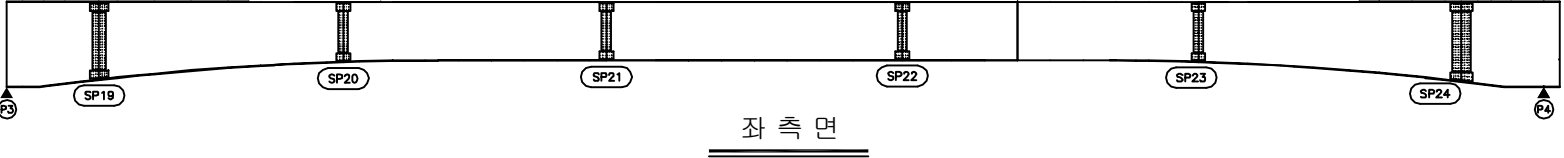
손상 현황 표

[illegible]


← 부산

동대구 ➡

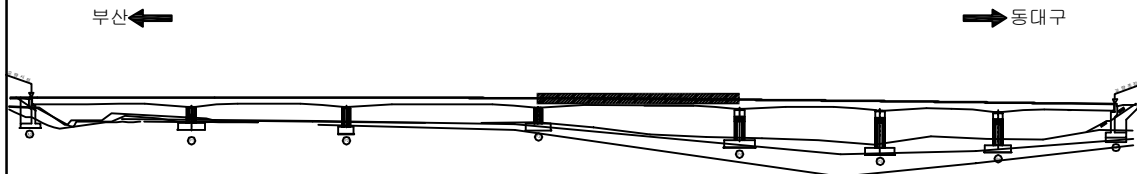KEY PLAN



SECTION

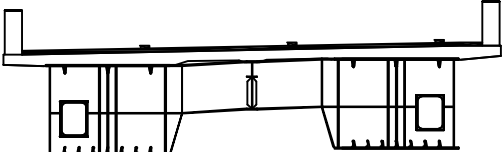


용역명	2017년 상반기 시설물 정기점검 용역
과업기간	2017. 03. 21 ~ 2017. 06. 30
발주처	 신대구부산고속도로주식회사
용역사	(주)위드이앤오
도면번호	18

ID:노변교(대구)-거더외부(G1) S5

보 수 이 력		
	기 존 규 칙	 보 수(12. 상반기)
	신 규 규 칙	 보 수(12. 하반기)
	보수부위재규칙	 보 수(13. 상반기)
	보 수(기보수)	 보 수(13. 하반기)
	보 수(08. 하반기)	 보 수(14. 상반기)
	보 수(08. 상반기)	 보 수(14. 하반기)
	보 수(09. 하반기)	 보 수(15. 상반기)
	보 수(10. 상반기)	 보 수(15. 하반기)
	보 수(10. 하반기)	 보 수(16. 상반기)
	보 수(11. 상반기)	 보 수(16. 하반기)
	보 수(11. 하반기)	 보 수(17. 상반기)

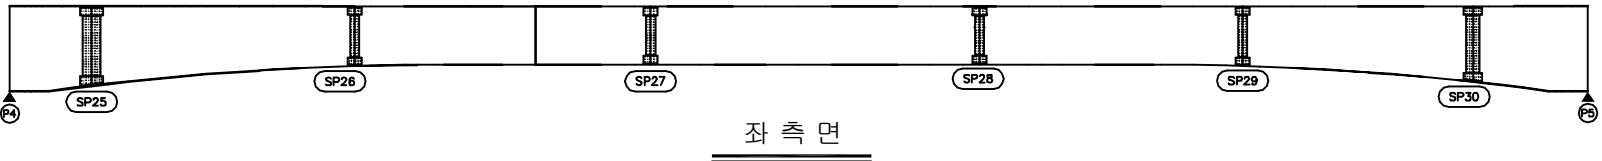
손상 현황 표

[illegible]


좌 측 면



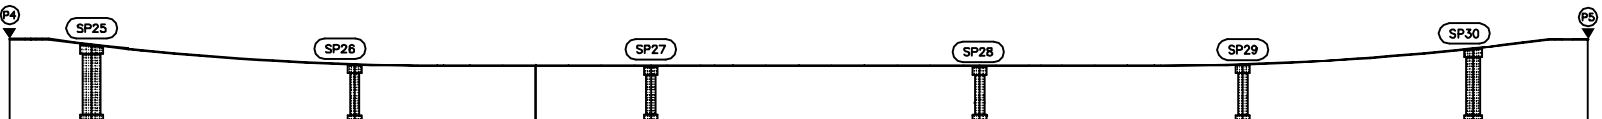하 면




우 측 면

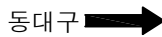

주) 손상의 폭과 길이는 m 이며, 단 균열의 폭은 mm 임

부산 ←

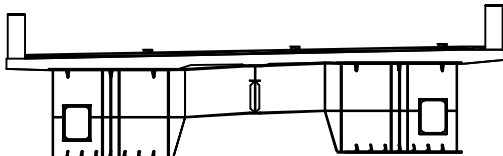→ 동대구

[illegible]




용역명	2017년 상반기 시설물 정기점검 용역
과업기간	2017. 03. 21 ~ 2017. 06. 30
발주처	 신대구부산고속도로주식회사
용역사	(주)위드이앤오
도면번호	19

ID:노변교(대구)-거더외부(G1) S6

보수이력

	기 존 규 열		보 수(12. 상반기)
	신 규 규 열		보 수(12. 하반기)
	보수부위재규열		보 수(13. 상반기)
	보 수(기보수)		보 수(13. 하반기)
	보 수(08. 하반기)		보 수(14. 상반기)
	보 수(09. 상반기)		보 수(14. 하반기)
	보 수(09. 하반기)		보 수(15. 상반기)
	보 수(10. 상반기)		보 수(15. 하반기)
	보 수(10. 하반기)		보 수(16. 상반기)
	보 수(11. 상반기)		보 수(16. 하반기)
	보 수(11. 하반기)		보 수(17. 상반기)

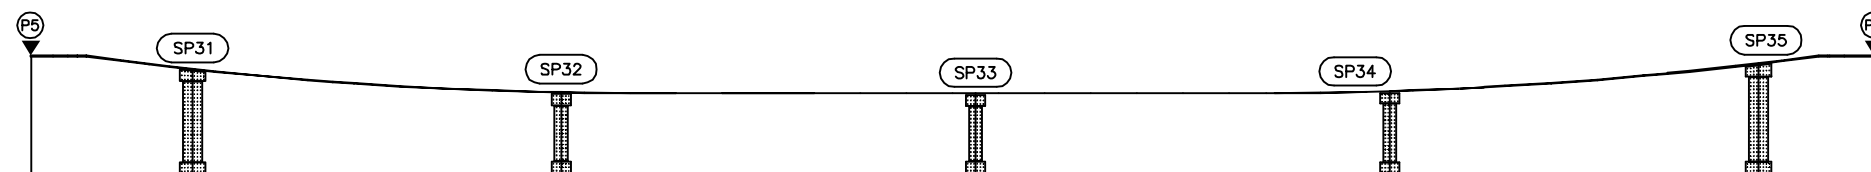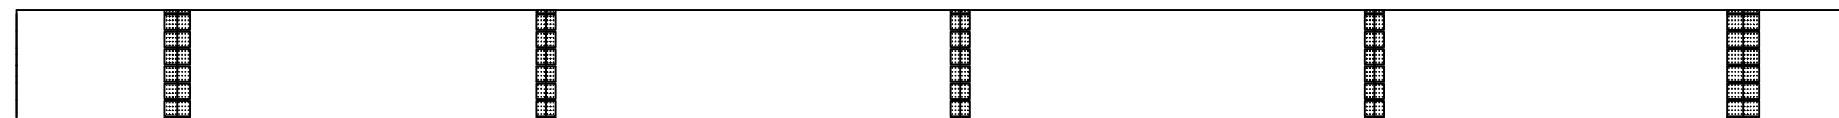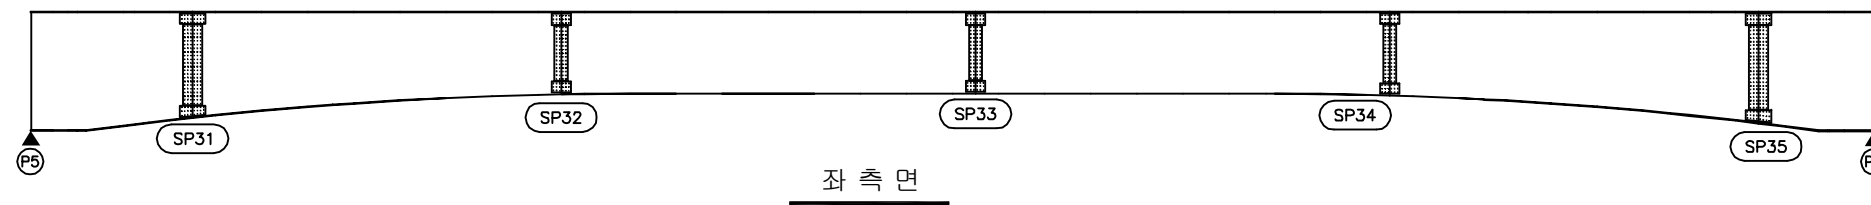손상 현황 표


[illegible]

← 부산


우측면

동대구 ➡

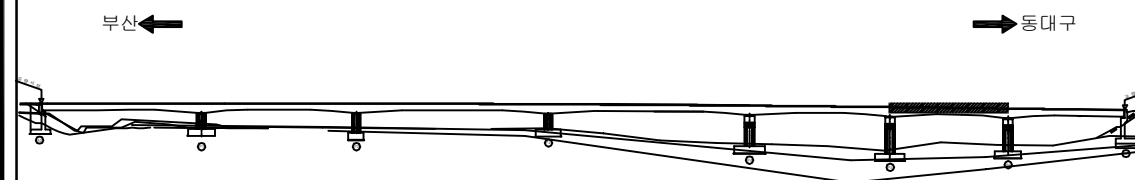➤ KEY PLAN



SECTION

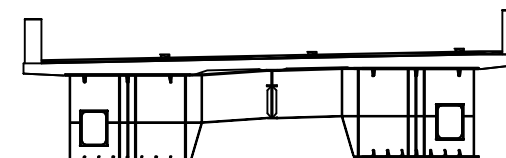


용역명	2017년 상반기 시설물 정기점검 용역
과업기간	2017. 03. 21 ~ 2017. 06. 30
발주처	 신대구부산고속도로주식회사
용역사	(주)위드이앤오
도면번호	20

ID:노변교(대구)-거더외부(G1) S7

보 수 이 력		
	기 존 규 열	보수(12. 상반기)
	신 규 규 열	보수(12. 하반기)
	보수부위재균열	보수(13. 상반기)
	보 수(기보수)	보수(13. 하반기)
	보 수(08. 하반기)	보수(14. 상반기)
	보 수(09. 상반기)	보수(14. 하반기)
	보 수(09. 하반기)	보수(15. 상반기)
	보 수(10. 상반기)	보수(15. 하반기)
	보 수(10. 하반기)	보수(16. 상반기)
	보 수(11. 상반기)	보수(16. 하반기)
	보 수(11. 하반기)	보수(17. 상반기)

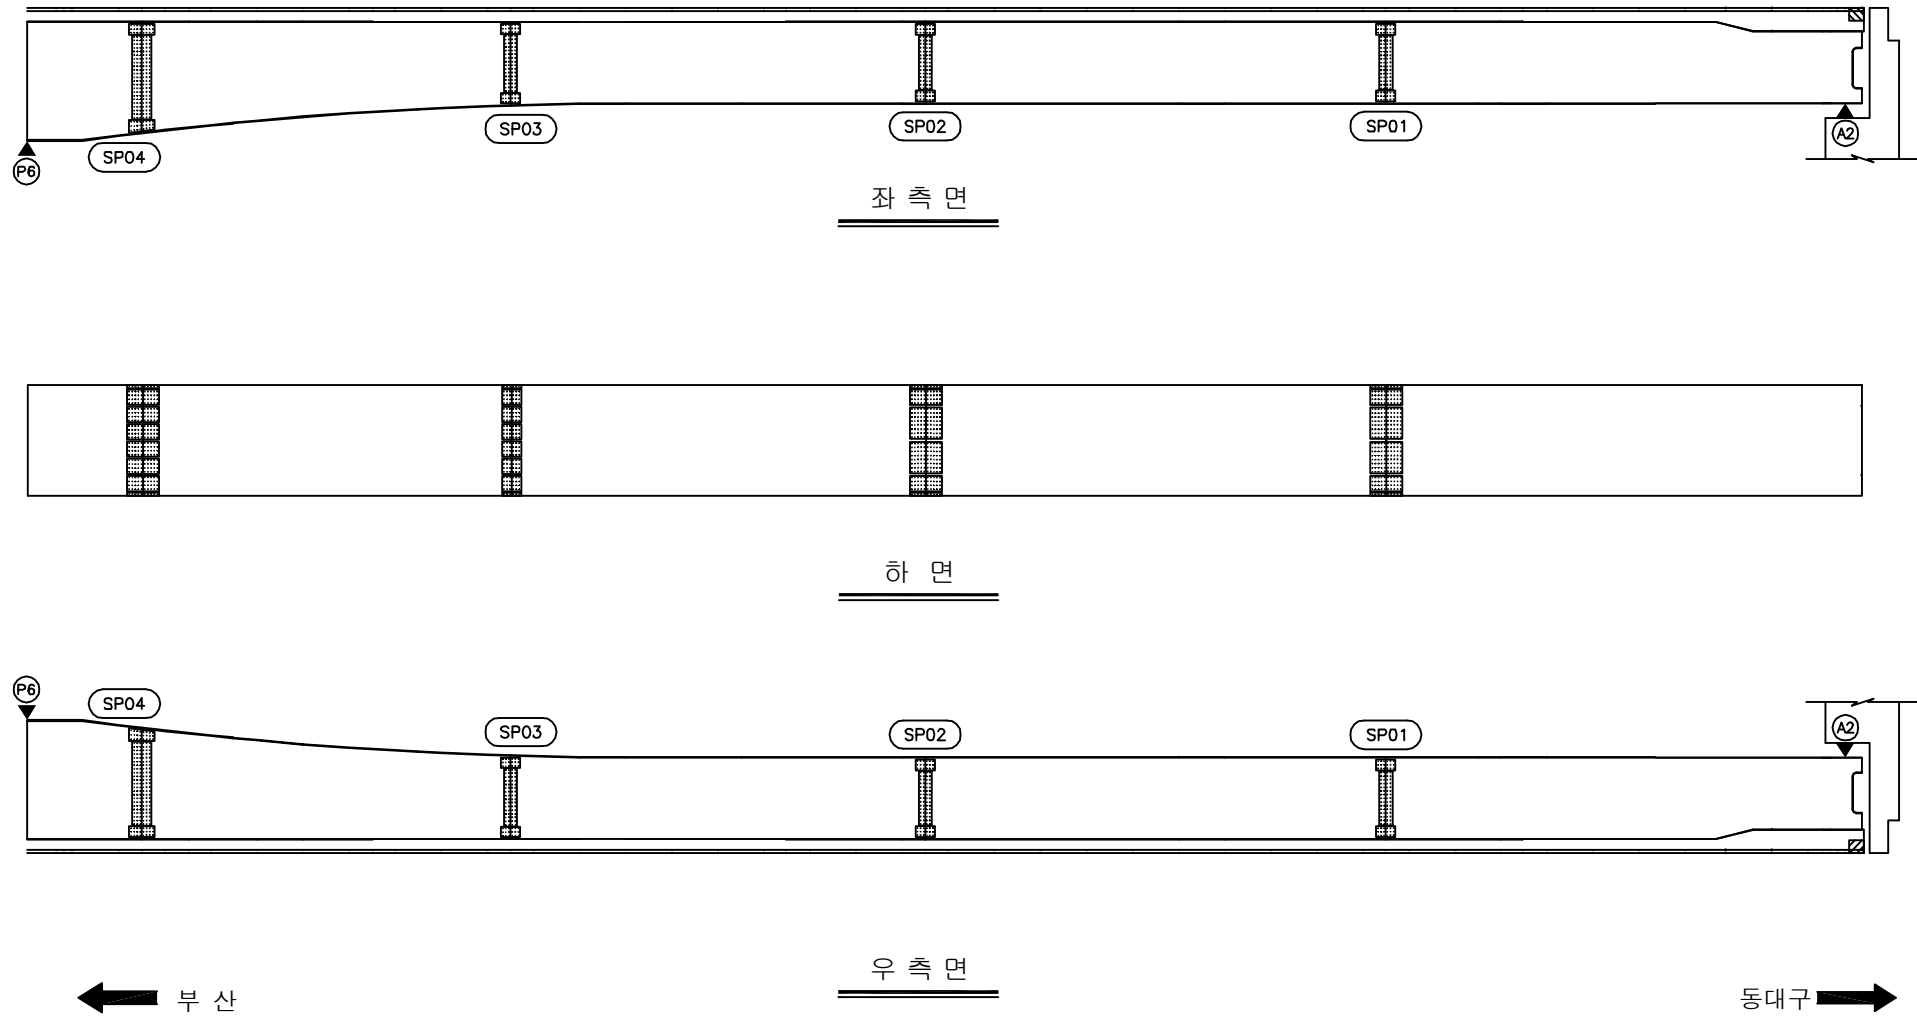손상 현황 표

[illegible]

KEY PLAN

부산 ←

→ 동대구

SECTION




A technical cross-section diagram of a bridge deck. The diagram shows a wide, flat top surface. Below the surface, there are two large, rectangular side walls or stiffeners. In the center, there is a vertical support structure. The entire structure is supported by a base. Reinforcement bars are shown as small circles within the concrete structure. The diagram is labeled 'SECTION' on the left side.

용역명	2017년 상반기 시설물 정기점검 용역
과업기간	2017. 03. 21 ~ 2017. 06. 30
발주처	 신대구부산고속도로주식회사
용역사	(주)위드이앤오
도면번호	21

ID:노변교(대구)-거더외부(G2) S1

보 수 이 려		
	기 존 규 열	보수(12. 상반기)
	신 규 규 열	보수(12. 하반기)
	보수부위재균열	보수(13. 상반기)
	보 수(기보수)	보수(13. 하반기)
	보 수(08. 하반기)	보수(14. 상반기)
	보 수(09. 상반기)	보수(14. 하반기)
	보 수(09. 하반기)	보수(15. 상반기)
	보 수(10. 상반기)	보수(15. 하반기)
	보 수(10. 하반기)	보수(16. 상반기)
	보 수(11. 상반기)	보수(16. 하반기)
	보 수(11. 하반기)	보수(17. 상반기)

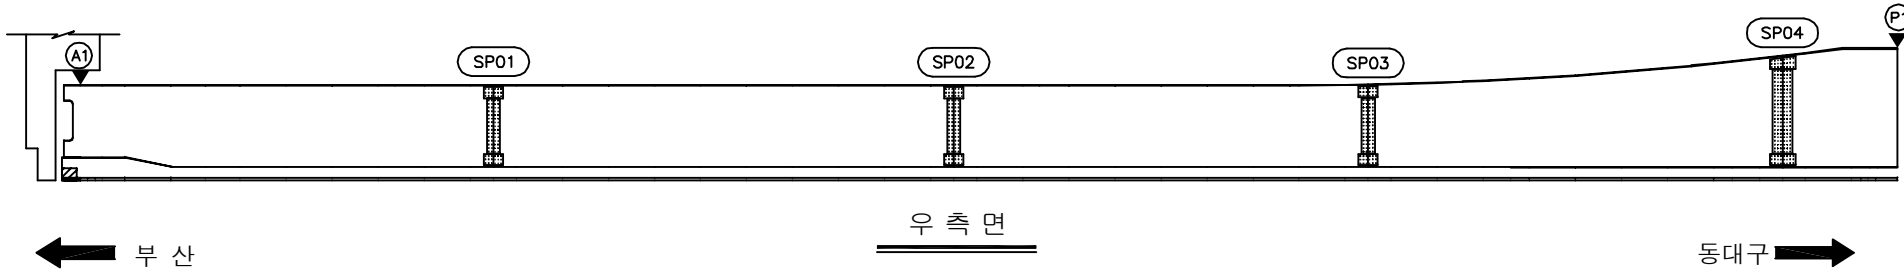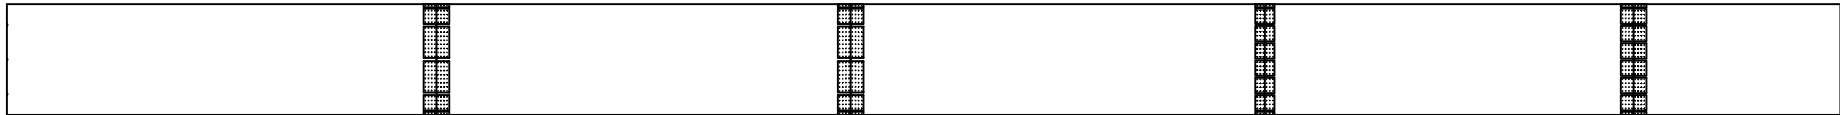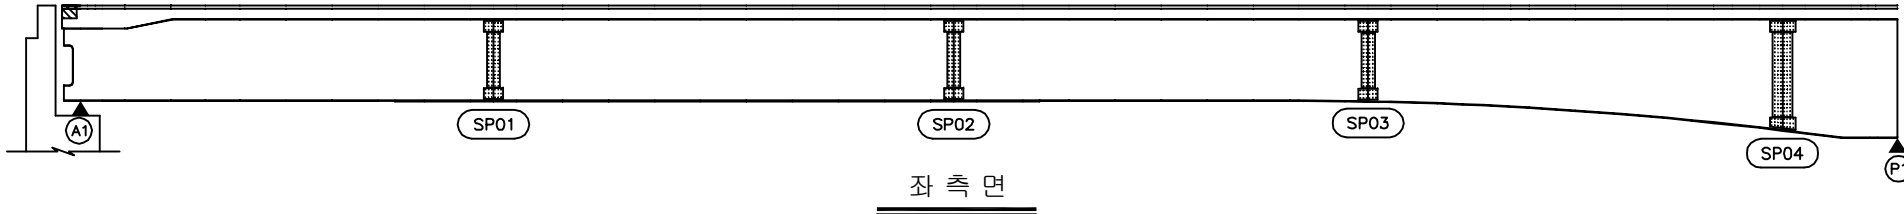손상 현황 표

[illegible]

KEY PLAN

부산 ←

→ 동대구




SECTION

용역명	2017년 상반기 시설물 정기점검 용역
과업기간	2017. 03. 21 ~ 2017. 06. 30
발주처	 신대구부산고속도로주식회사
용역사	(주)위드이앤오
도면번호	22


ID:노변교(대구)-거더외부(G2) S2

보 수 이 력			
	기 준 규 열		보 수 (12. 상반기)
	신 규 규 열		보 수 (12. 하반기)
	보 수무위재규열		보 수 (13. 상반기)
	보 수(기보수)		보 수 (13. 하반기)
	보 수 (08. 하반기)		보 수 (14. 상반기)
	보 수 (09. 상반기)		보 수 (14. 하반기)
	보 수 (09. 하반기)		보 수 (15. 상반기)
	보 수 (10. 상반기)		보 수 (15. 하반기)
	보 수 (10. 하반기)		보 수 (16. 상반기)
	보 수 (11. 상반기)		보 수 (16. 하반기)
	보 수 (11. 하반기)		보 수 (17. 상반기)

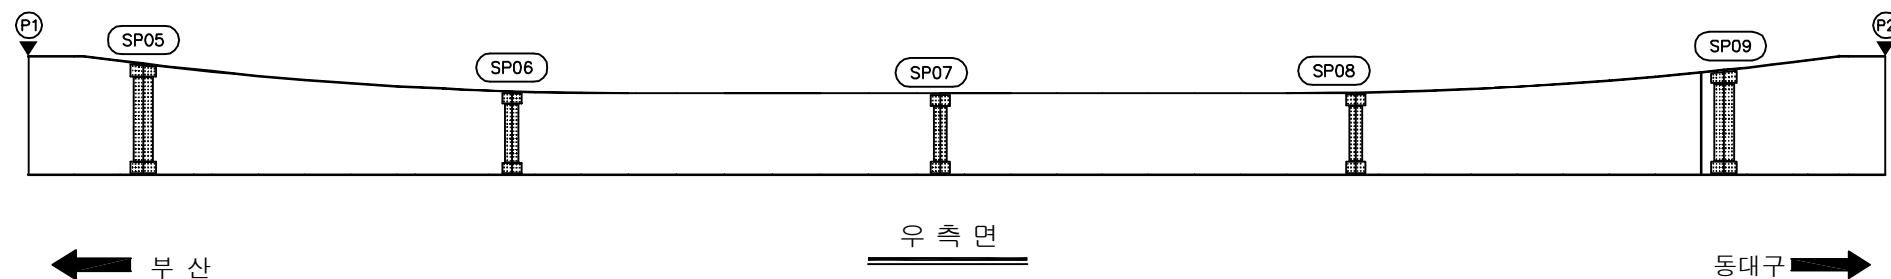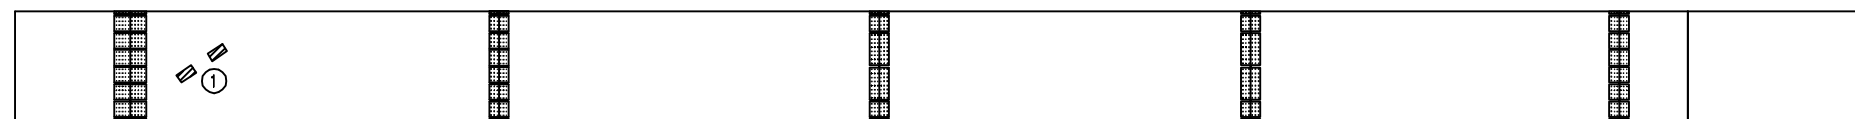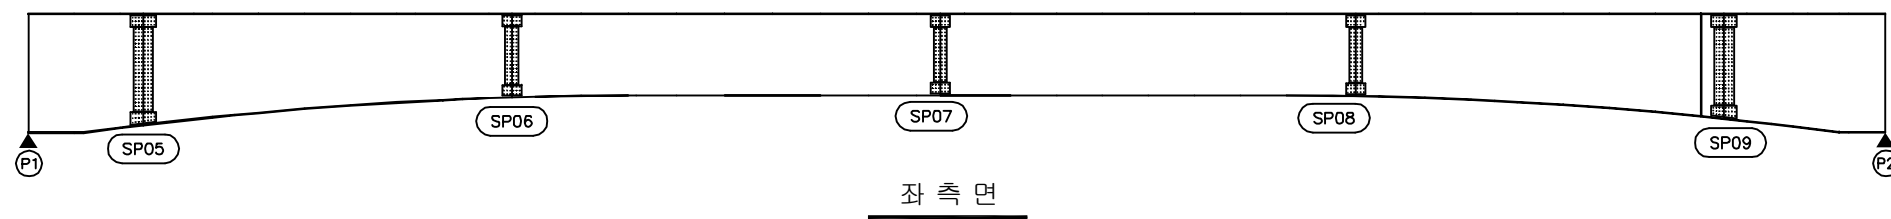
손상 현황 표

[illegible]

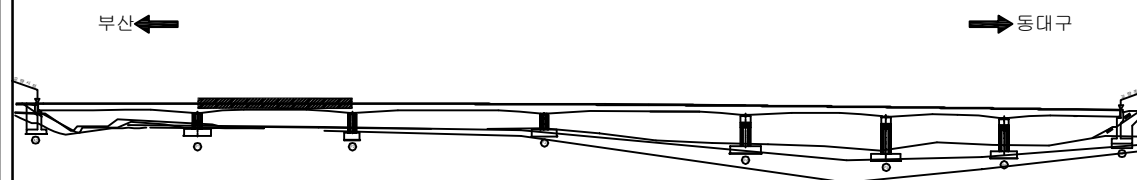KEY PLAN





SECTION

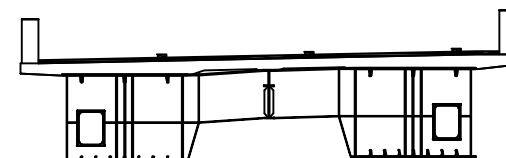


용역명	2017년 상반기 시설물 정기점검 용역
과업기간	2017. 03. 21 ~ 2017. 06. 30
발주처	 신대구부산고속도로주식회사
용역사	(주)위드이앤오
도면번호	23

  ID:노변교(대구)-거더외부(G2) S3

보 수 이 력		
	기 존 규 율	 보 수(12. 상반기)
	신 규 규 율	 보 수(12. 하반기)
	보수부위재균열	 보 수(13. 상반기)
	보 수(기보수)	 보 수(13. 하반기)
	보 수(08. 하반기)	 보 수(14. 상반기)
	보 수(09. 상반기)	 보 수(14. 하반기)
	보 수(09. 하반기)	 보 수(15. 상반기)
	보 수(10. 상반기)	 보 수(15. 하반기)
	보 수(10. 하반기)	 보 수(16. 상반기)
	보 수(11. 상반기)	 보 수(16. 하반기)
	보 수(11. 하반기)	 보 수(17. 상반기)

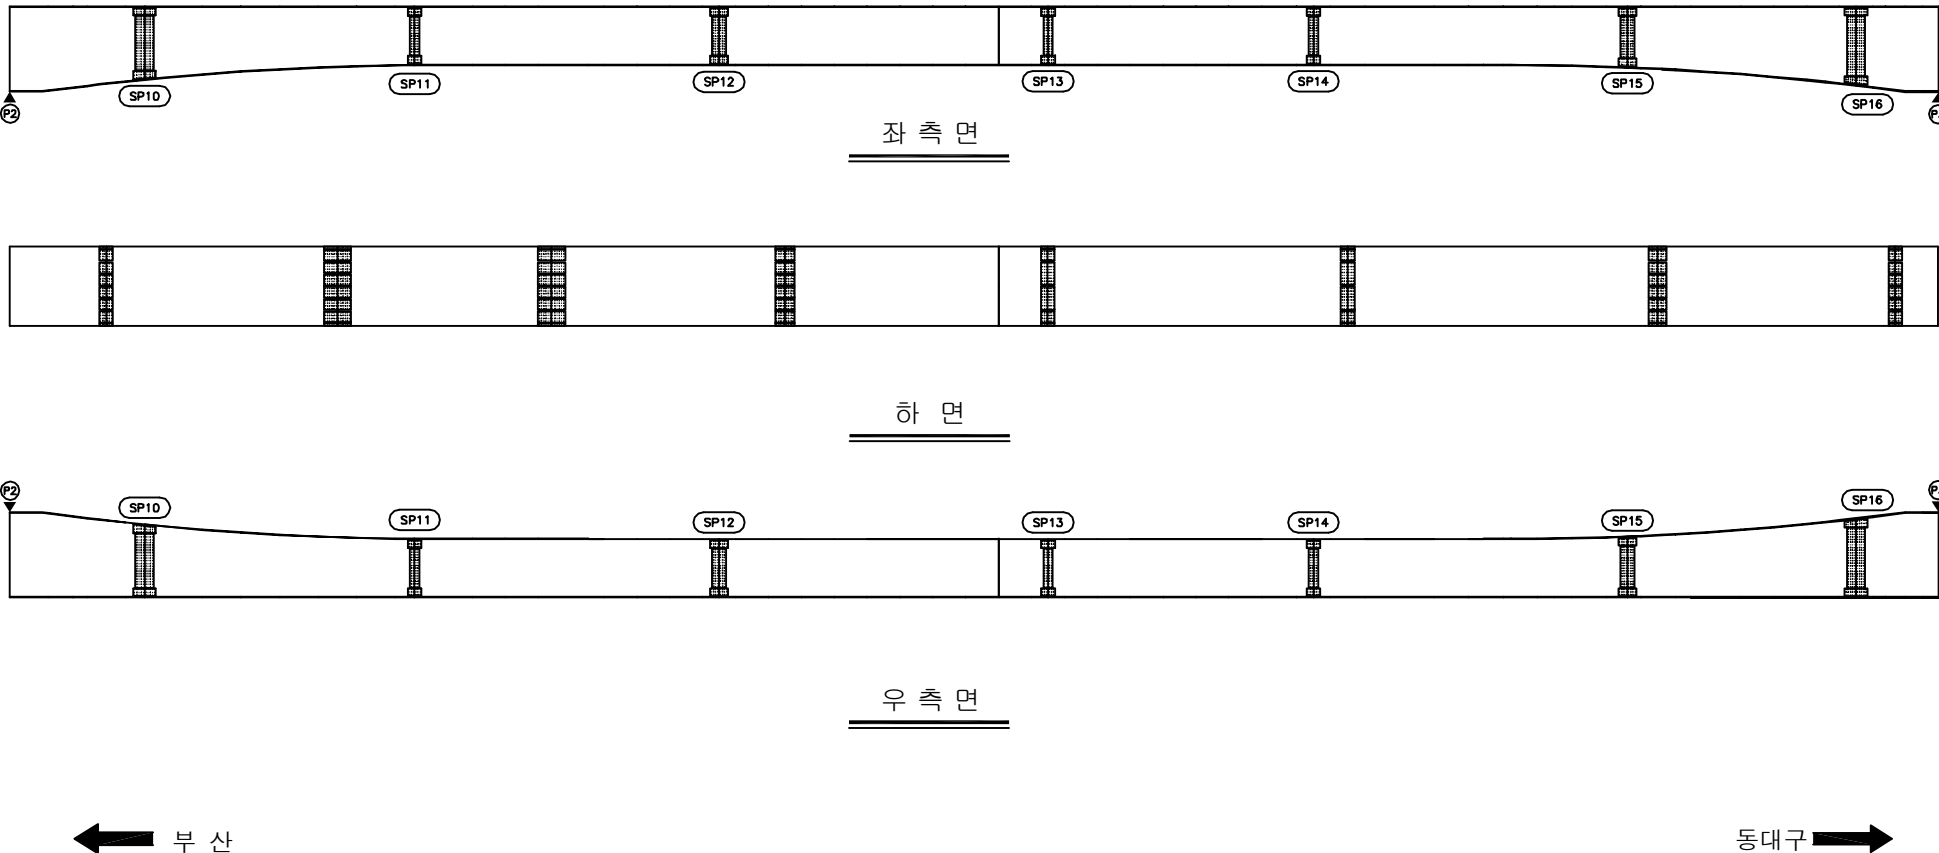손상 현황 표

[illegible]

KEY PLAN

부산 ←

→ 동대구

SECTION




용역명	2017년 상반기 시설물 정기점검 용역
과업기간	2017. 03. 21 ~ 2017. 06. 30
발주처	 신대구부산고속도로주식회사
용역사	(주)위드이앤오
도면번호	24

ID:노변교(대구)-거더외부(G2) S4

보 수 이 려			
	기 존 규 열		보 수(12. 상반기)
	신 규 규 열		보 수(12. 하반기)
	보수부위재검열		보 수(13. 상반기)
	보 수(기보수)		보 수(13. 하반기)
	보 수(08. 하반기)		보 수(14. 상반기)
	보 수(09. 상반기)		보 수(14. 하반기)
	보 수(09. 하반기)		보 수(15. 상반기)
	보 수(10. 상반기)		보 수(15. 하반기)
	보 수(10. 하반기)		보 수(16. 상반기)
	보 수(11. 상반기)		보 수(16. 하반기)
	보 수(11. 하반기)		보 수(17. 상반기)

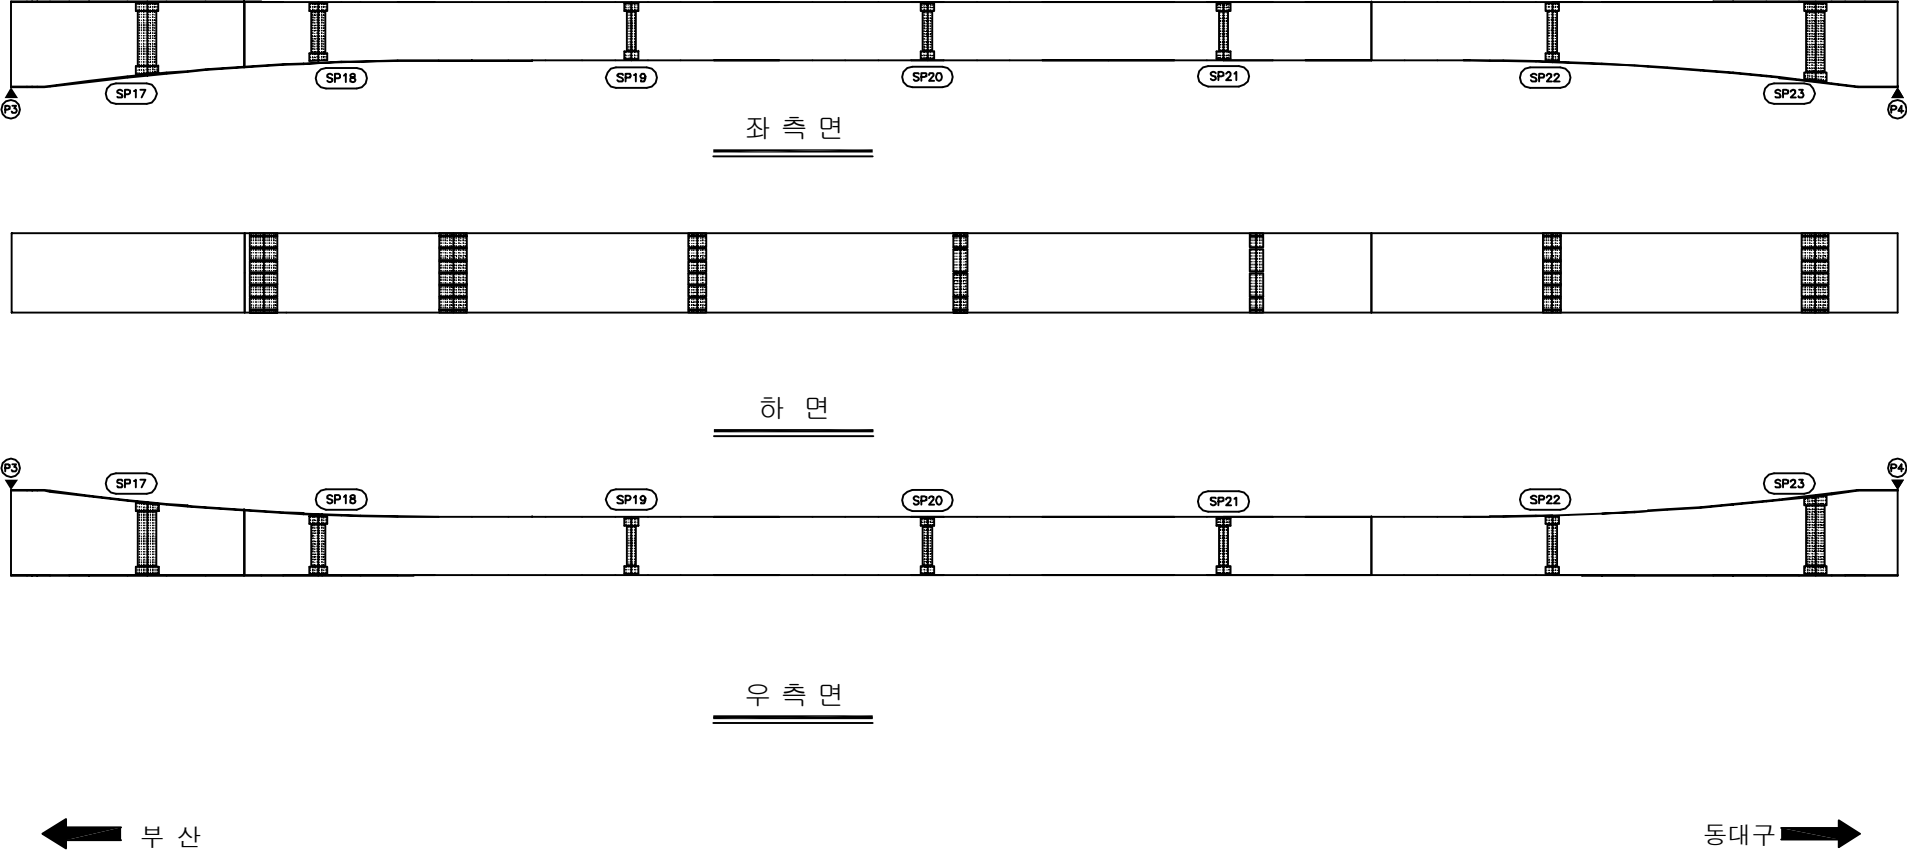손상 현황 표

[illegible]

KEY PLAN

부산 ←

→ 동대구





SECTION




The diagram is a cross-section of a bridge deck. It features a central vertical support structure. On either side of this support are side walls or abutments. The top surface of the deck is shown with a slight upward curve. Reinforcement bars are depicted as small circles within the concrete structure. The overall shape is symmetrical about a central vertical axis.

용역명	2017년 상반기 시설물 정기점검 용역
과업기간	2017. 03. 21 ~ 2017. 06. 30
발주처	 신대구부산고속도로주식회사
용역사	(주)위드이앤오
도면번호	25

    ID:노변교(대구)-거더외부(G2) S5

보 수 이 령			
	기 준 규 율		보 수(12. 상반기)
	신 규 규 율		보 수(12. 하반기)
	보수부위재균열		보 수(13. 상반기)
	보 수(기보수)		보 수(13. 하반기)
	보 수(08. 하반기)		보 수(14. 상반기)
	보 수(09. 상반기)		보 수(14. 하반기)
	보 수(09. 하반기)		보 수(15. 상반기)
	보 수(10. 상반기)		보 수(15. 하반기)
	보 수(10. 하반기)		보 수(16. 상반기)
	보 수(11. 상반기)		보 수(16. 하반기)
	보 수(11. 하반기)		보 수(17. 상반기)

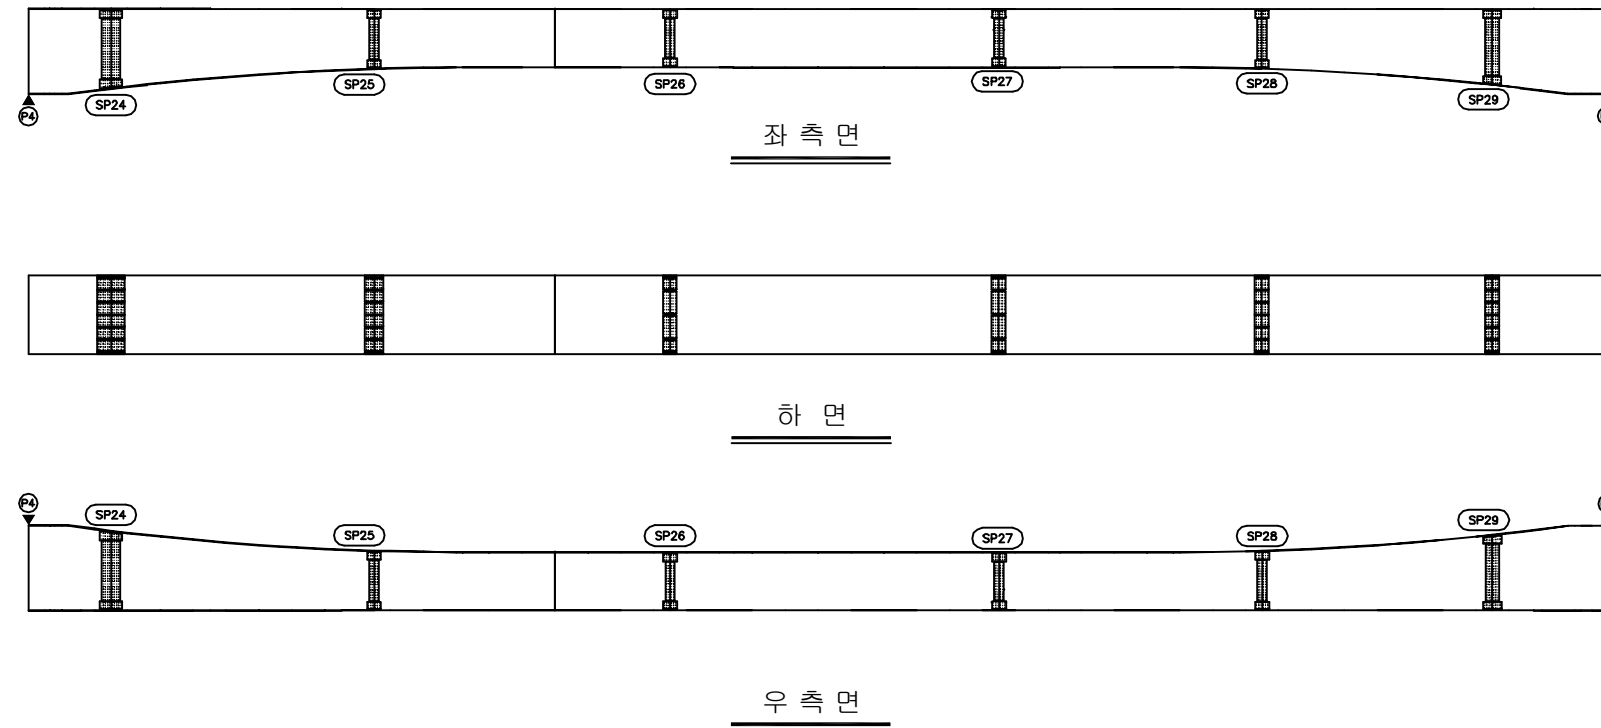
손상 현황 표

[illegible]


← 부산

동대구 ➡

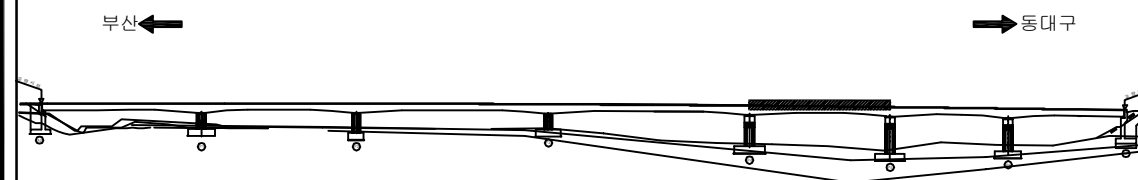⇒ KEY PLAN







SECTION



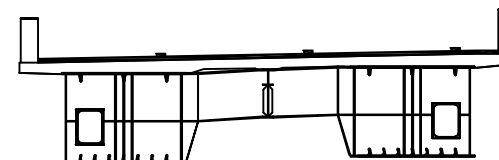


용역명	2017년 상반기 시설물 정기점검 용역
과업기간	2017. 03. 21 ~ 2017. 06. 30
발주처	 신대구부산고속도로주식회사
용역사	(주)위드이앤오
도면번호	26

    ID:노변교(대구)-거더외부(G2) S6

보 수 이 력		
	기 준 규 열	 보수(12. 상반기)
	신 규 규 열	 보수(12. 하반기)
	보수부위재규열	 보수(13. 상반기)
	보수(기보수)	 보수(13. 하반기)
	보수(08. 하반기)	 보수(14. 상반기)
	보수(09. 상반기)	 보수(14. 하반기)
	보수(09. 하반기)	 보수(15. 상반기)
	보수(10. 상반기)	 보수(15. 하반기)
	보수(10. 하반기)	 보수(16. 상반기)
	보수(11. 상반기)	 보수(16. 하반기)
	보수(11. 하반기)	 보수(17. 상반기)

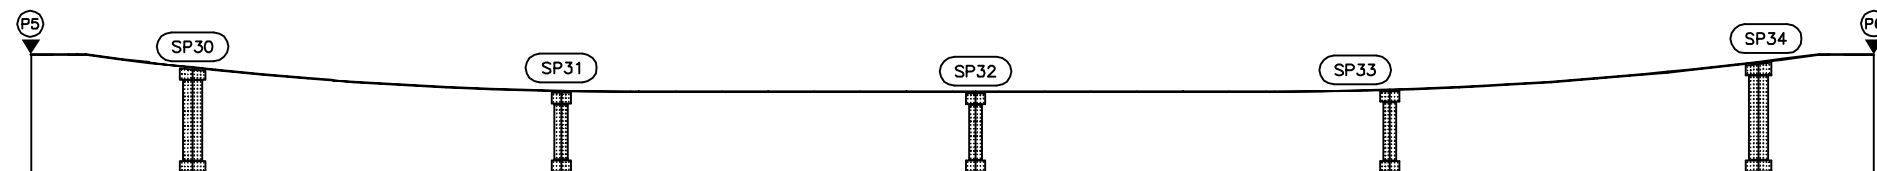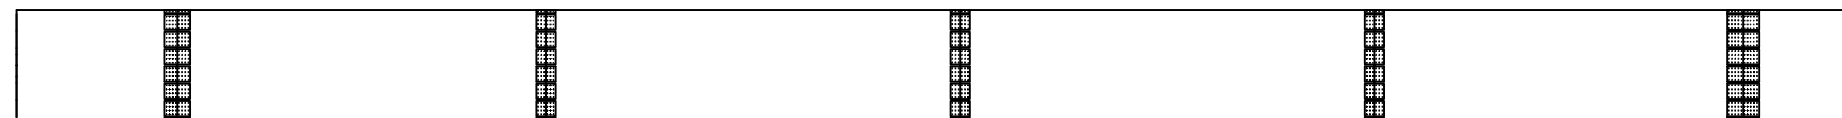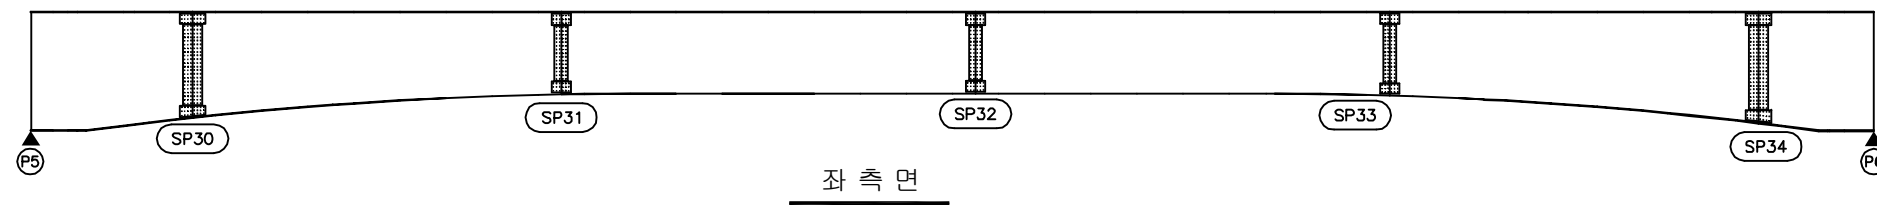손상 현황 표


[illegible]

← 부산


우측면

동대구 ➡

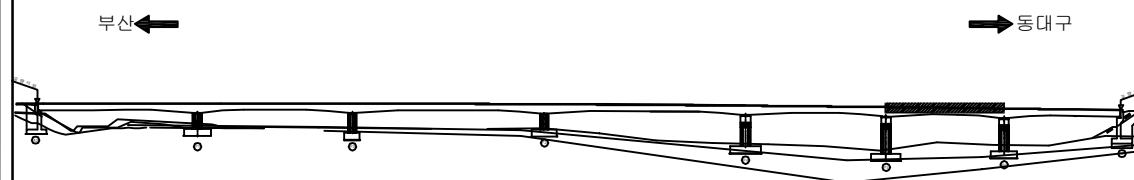➤ KEY PLAN




SECTION

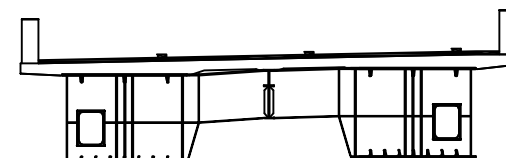

용역명	2017년 상반기 시설물 정기점검 용역
과업기간	2017. 03. 21 ~ 2017. 06. 30
발주처	 신대구부산고속도로주식회사
용역사	(주)위드이앤오
도면번호	27

ID:노변교(대구)-거더외부(G2) S7

보 수 이 려			
	기 존 규 열		보 수(12. 상반기)
	신 규 규 열		보 수(12. 하반기)
	보 수부위재균열		보 수(13. 상반기)
	보 수(기보수)		보 수(13. 하반기)
	보 수(08. 하반기)		보 수(14. 상반기)
	보 수(09. 상반기)		보 수(14. 하반기)
	보 수(09. 하반기)		보 수(15. 상반기)
	보 수(10. 상반기)		보 수(15. 하반기)
	보 수(10. 하반기)		보 수(16. 상반기)
	보 수(11. 상반기)		보 수(16. 하반기)
	보 수(11. 하반기)		보 수(17. 상반기)

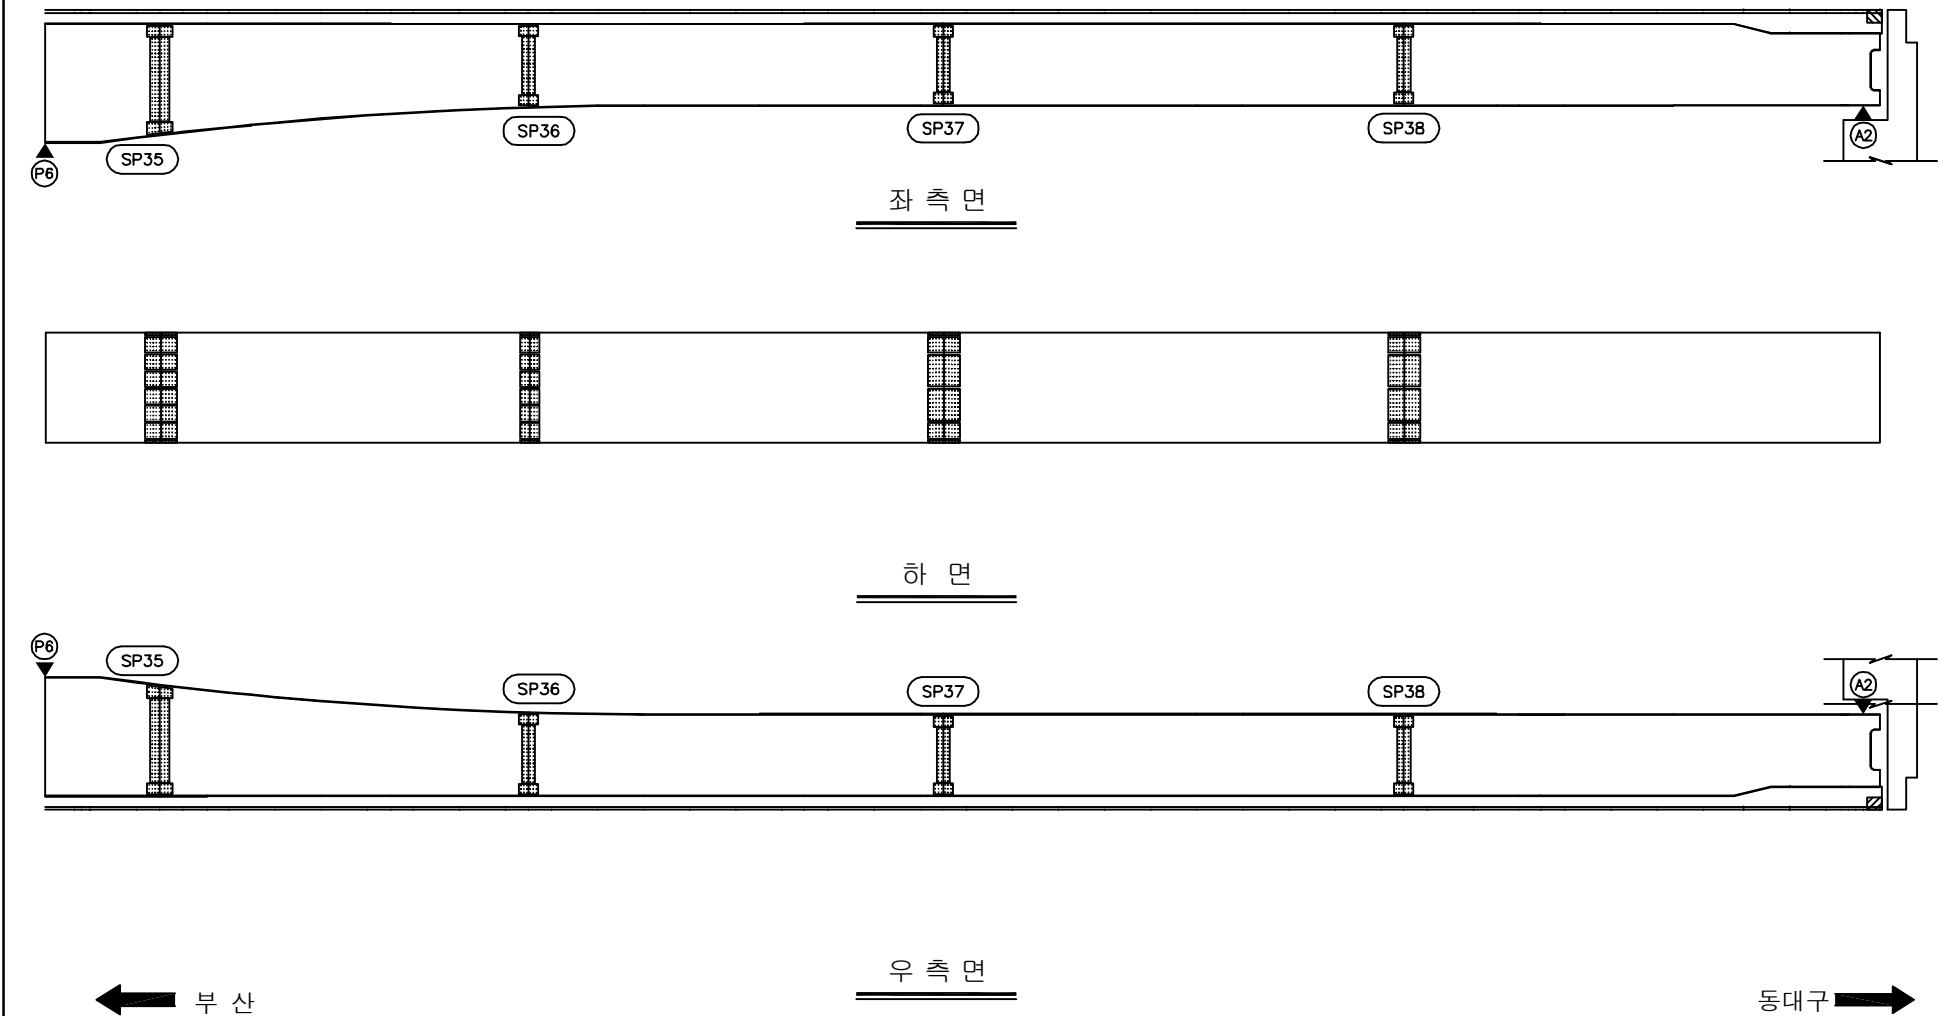[illegible]

KEY PLAN

부산 ← → 동대구


SECTION


용역명	2017년 상반기 시설물 정기점검 용역
과업기간	2017. 03. 21 ~ 2017. 06. 30
발주처	 신대구부산고속도로주식회사
용역사	(주)위드이앤오
도면번호	28

ID:노변교(대구)-거더내부(G1) S1

보 수 이 려		
	기 존 규 열	보수(12. 상반기)
	신 규 규 열	보수(12. 하반기)
	보수부위재균열	보수(13. 상반기)
	보 수(기보수)	보수(13. 하반기)
	보 수(08. 하반기)	보수(14. 상반기)
	보 수(09. 상반기)	보수(14. 하반기)
	보 수(09. 하반기)	보수(15. 상반기)
	보 수(10. 상반기)	보수(15. 하반기)
	보 수(10. 하반기)	보수(16. 상반기)
	보 수(11. 상반기)	보수(16. 하반기)
	보 수(11. 하반기)	보수(17. 상반기)

손상 현황 표

[illegible]

KEY PLAN

부산 ←

→ 동대구

SECTION


This technical drawing shows a cross-section of a bridge deck. It features a wide, flat top surface supported by two main vertical girders. Between these girders, there are several vertical diaphragms or stiffeners. The bottom of the deck is reinforced with a series of vertical bars or ribs. The drawing is a line sketch, showing the structural layout without shading or material texture.

용역명	2017년 상반기 시설물 정기점검 용역
과업기간	2017. 03. 21 ~ 2017. 06. 30
발주처	 신대구부산고속도로주식회사
용역사	(주)위드이앤오
도면번호	29

ID:노변교(대구)-거더내부(G1) S2

보 수 이 렵		
	기 존 규 율	보 수(12. 상반기)
	신 규 규 율	보 수(12. 하반기)
	보수부위재검열	보 수(13. 상반기)
	보 수(기보수)	보 수(13. 하반기)
	보 수(08. 하반기)	보 수(14. 상반기)
	보 수(09. 상반기)	보 수(14. 하반기)
	보 수(09. 하반기)	보 수(15. 상반기)
	보 수(10. 상반기)	보 수(15. 하반기)
	보 수(10. 하반기)	보 수(16. 상반기)
	보 수(11. 상반기)	보 수(16. 하반기)
	보 수(11. 하반기)	보 수(17. 상반기)

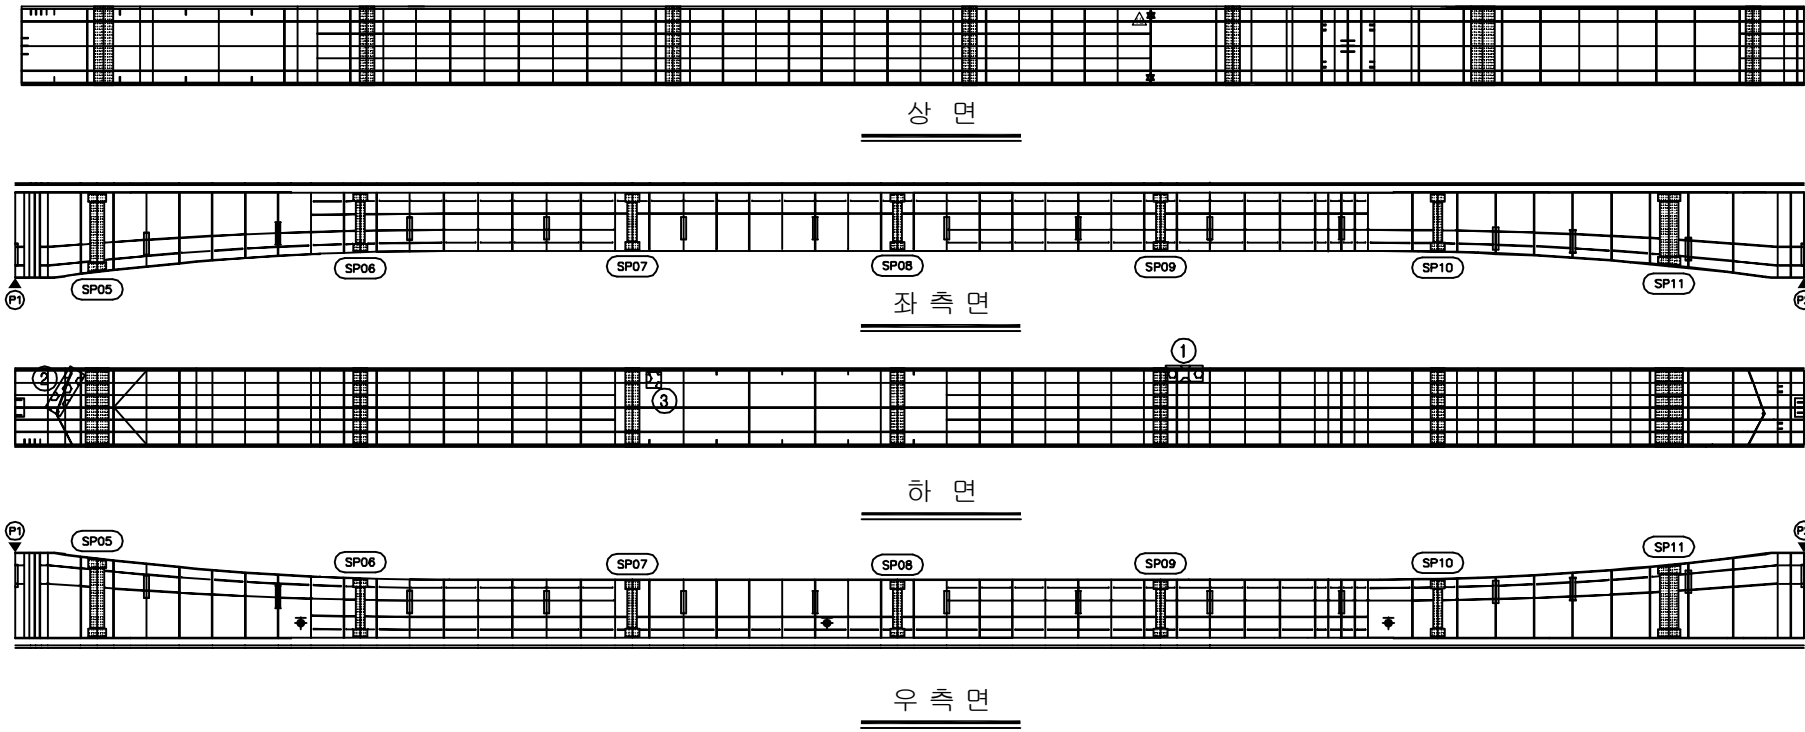손상 현황 표

[illegible]

동대구 ➡



KEY PLAN

SECTION



용역명	2017년 상반기 시설물 정기점검 용역
과업기간	2017. 03. 21 ~ 2017. 06. 30
발주처	 신대구부산고속도로주식회사
용역사	(주)위드이앤오
도면번호	30

  ID:노변교(대구)-거더내부(G1) S3

보 수 이 렷			
	기 존 규 열		보 수(12. 상반기)
	신 규 규 열		보 수(12. 하반기)
	보수부위재검열		보 수(13. 상반기)
	보 수(기보수)		보 수(13. 하반기)
	보 수(08. 하반기)		보 수(14. 상반기)
	보 수(09. 상반기)		보 수(14. 하반기)
	보 수(09. 하반기)		보 수(15. 상반기)
	보 수(10. 상반기)		보 수(15. 하반기)
	보 수(10. 하반기)		보 수(16. 상반기)
	보 수(11. 상반기)		보 수(16. 하반기)
	보 수(11. 하반기)		보 수(17. 상반기)

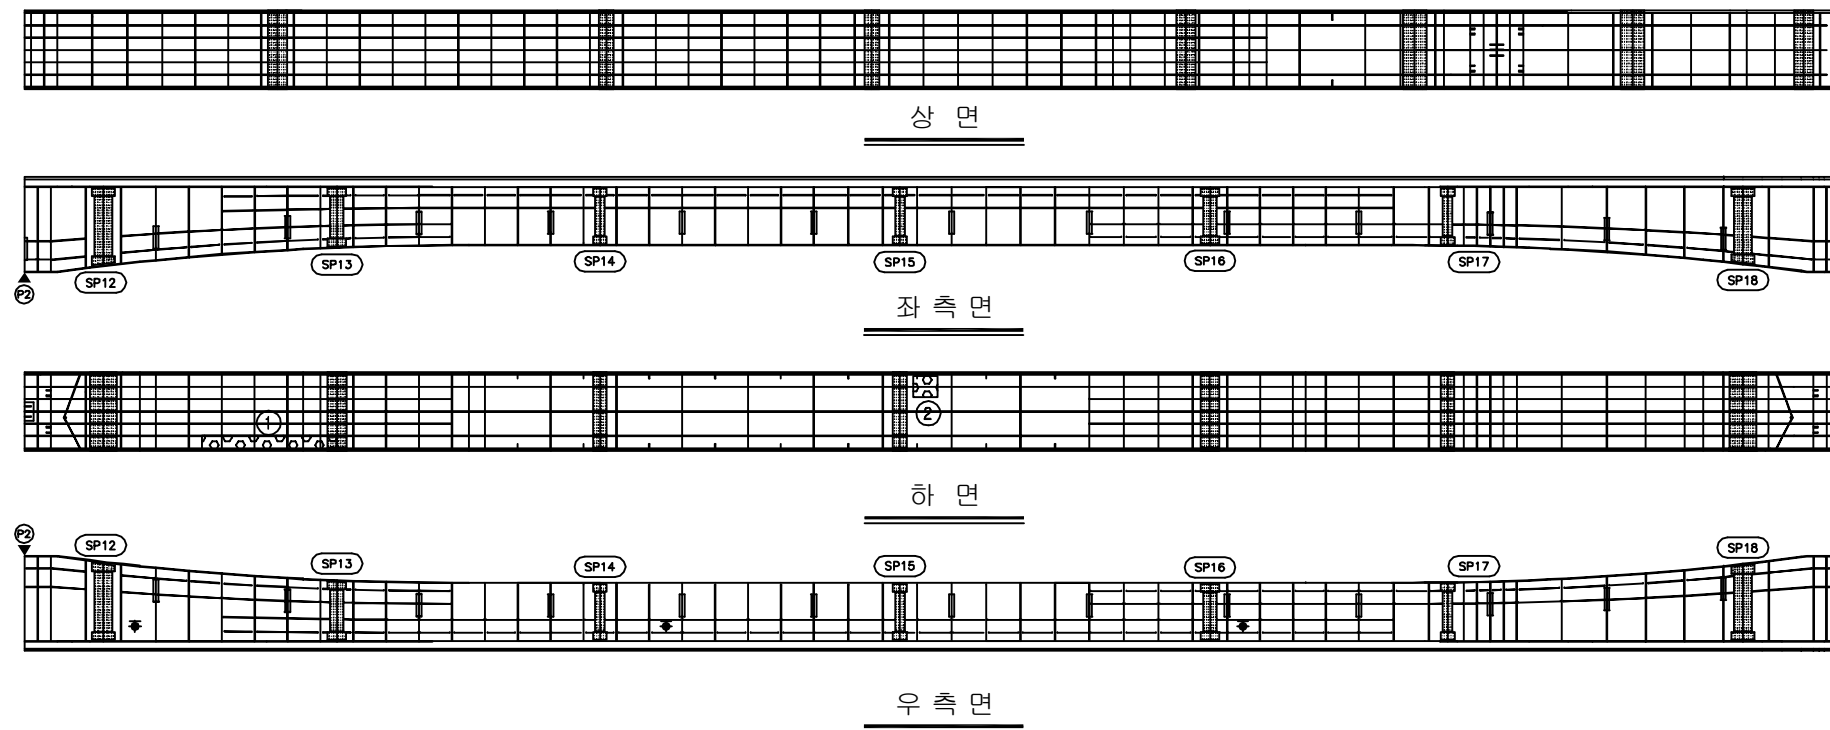
손상 현황 표

[illegible]


← 부산

동대구 ➡

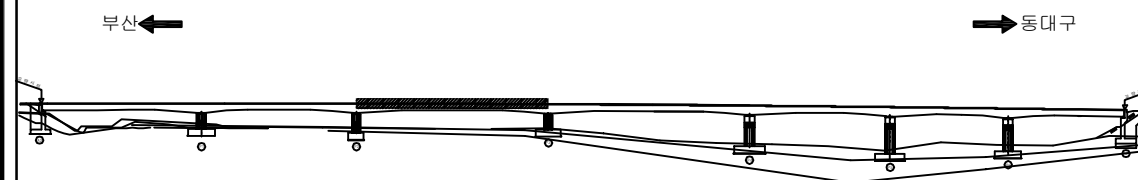KEY PLAN



SECTION

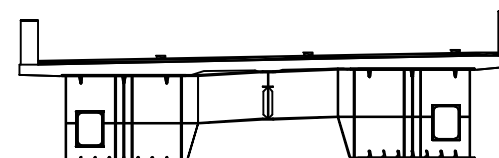


용역명	2017년 상반기 시설물 정기점검 용역
과업기간	2017. 03. 21 ~ 2017. 06. 30
발주처	 신대구부산고속도로주식회사
용역사	(주)위드이앤오
도면번호	31

ID:노변교(대구)-거더내부(G1) S4

보 수 이 려			
	기 존 규 열		보 수(12. 상반기)
	신 규 규 열		보 수(12. 하반기)
	보수부위재규열		보 수(13. 상반기)
	보 수(기보수)		보 수(13. 하반기)
	보 수(08. 하반기)		보 수(14. 상반기)
	보 수(09. 상반기)		보 수(14. 하반기)
	보 수(09. 하반기)		보 수(15. 상반기)
	보 수(10. 상반기)		보 수(15. 하반기)
	보 수(10. 하반기)		보 수(16. 상반기)
	보 수(11. 상반기)		보 수(16. 하반기)
	보 수(11. 하반기)		보 수(17. 상반기)

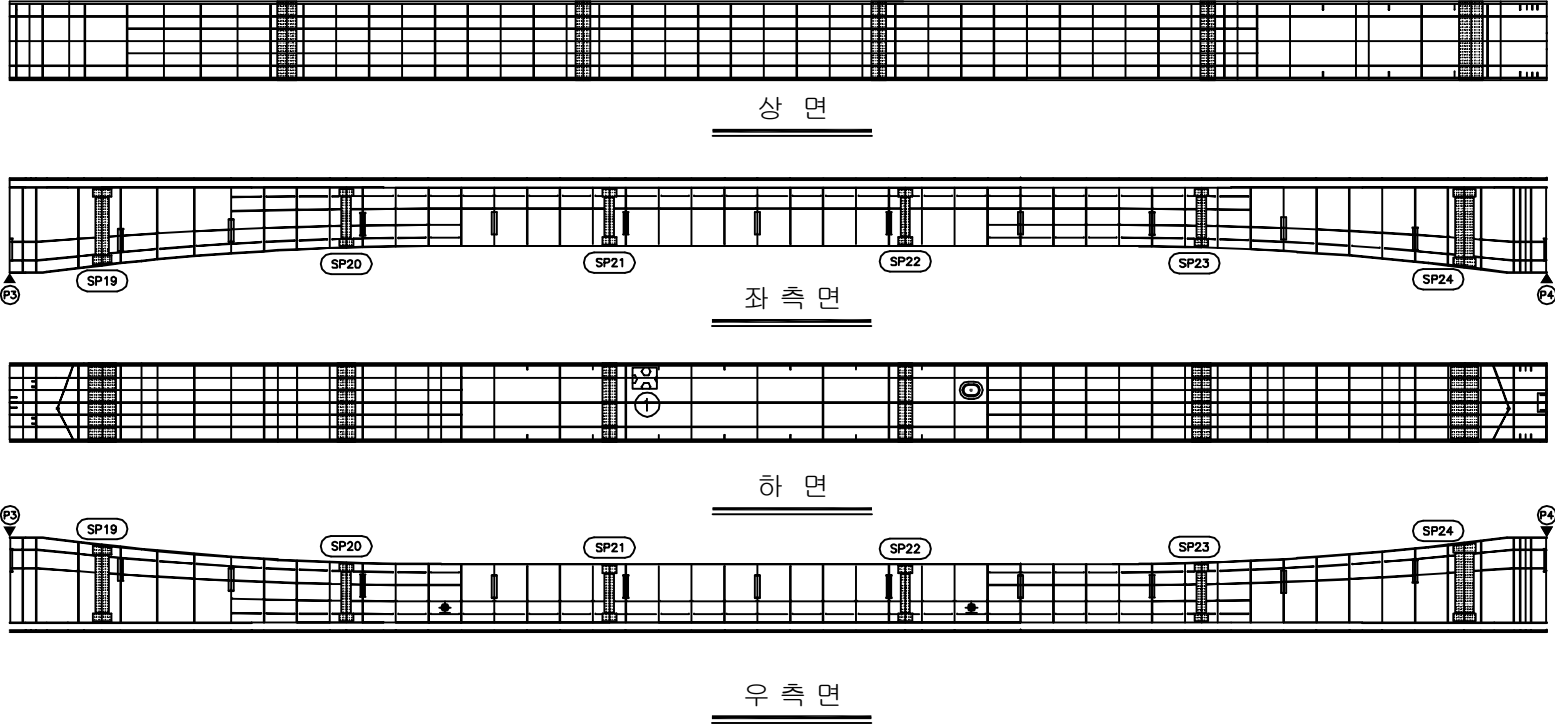손상 현황 표

[illegible]

동대구 ➡


KEY PLAN

SECTION



용역명	2017년 상반기 시설물 정기점검 용역
과업기간	2017. 03. 21 ~ 2017. 06. 30
발주처	 신대구부산고속도로주식회사
용역사	(주)위드이앤오
도면번호	32

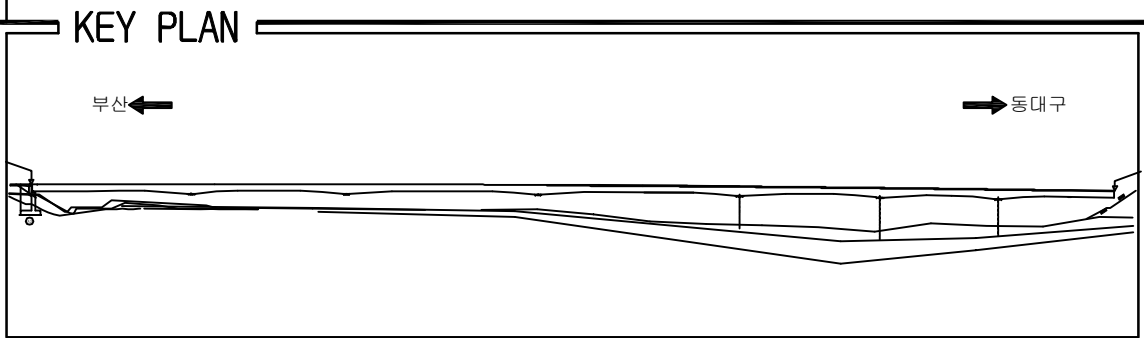ID:노변교(대구)-거더내부(G1) S5







SECTION	

[illegible]


용역명	2017년 상반기 시설물 정기점검 용역
과업기간	2017. 03. 21 ~ 2017. 06. 30
발주처	 신대구부산고속도로주식회사
용역사	(주)위드이앤오
도면번호	33

도면번호 33

    
ID:노변교(대구)-거더내부(G1) S6

보 수 이 력			
	기 준 규 열		보 수 (12. 상반기)
	신 규 규 열		보 수 (2. 하반기)
	보 수 부 위 재 규 열		보 수 (13. 상반기)
	보 수 (기보수)		보 수 (13. 하반기)
	보 수 (08. 하반기)		보 수 (14. 상반기)
	보 수 (09. 상반기)		보 수 (14. 하반기)
	보 수 (09. 하반기)		보 수 (15. 상반기)
	보 수 (10. 상반기)		보 수 (15. 하반기)
	보 수 (10. 하반기)		보 수 (16. 상반기)
	보 수 (11. 상반기)		보 수 (16. 하반기)
	보 수 (11. 하반기)		보 수 (17. 상반기)

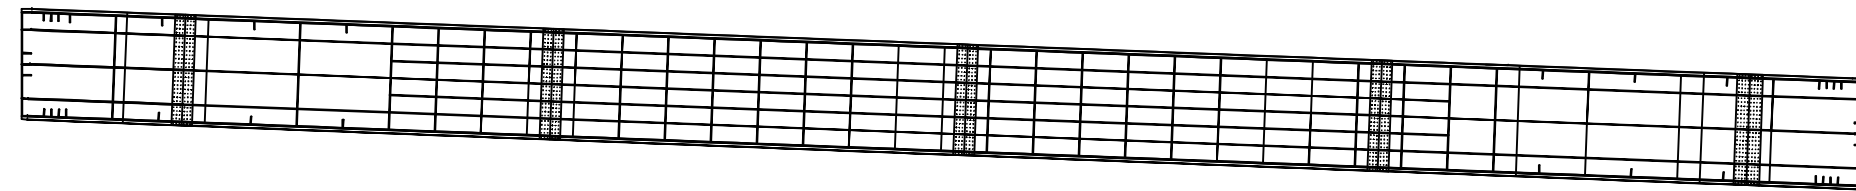
손상 현황 표

[illegible]

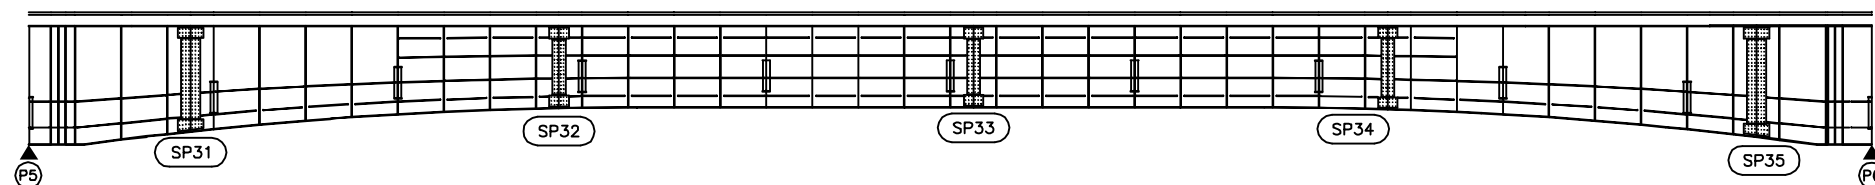
상면



좌 측 면

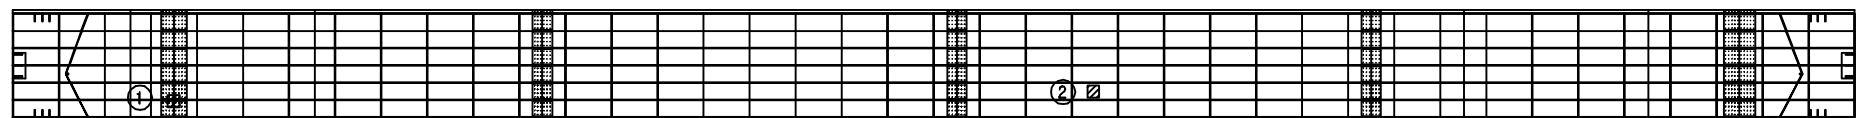

하 면

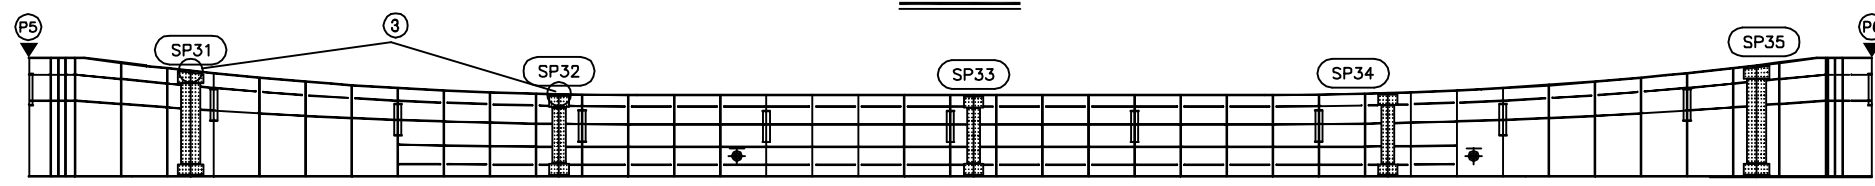


우 측 면


← 부산

동대구 ➡

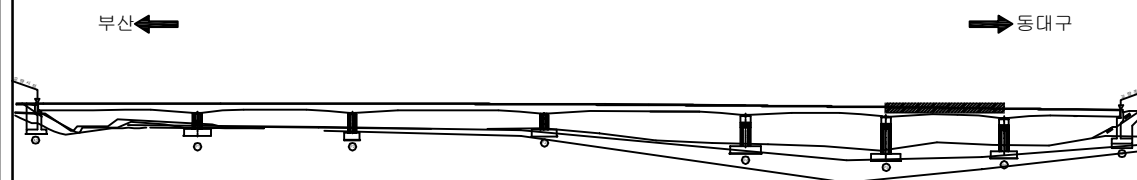KEY PLAN
















SECTION

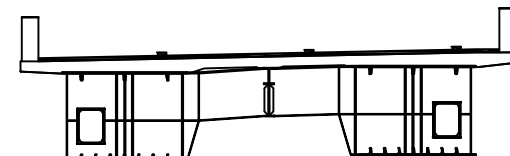


용역명	2017년 상반기 시설물 정기점검 용역
과업기간	2017. 03. 21 ~ 2017. 06. 30
발주처	 신대구부산고속도로주식회사
용역사	(주)위드이앤오
도면번호	34

             
ID:노변교(대구)-거더내부(G1) S7

보수 이 력			
	기 준 규 열		보 수(12. 상반기)
	신 규 규 열		보 수(12. 하반기)
	보수부유재균열		보 수(13. 상반기)
	보 수(기보수)		보 수(13. 하반기)
	보 수(08. 하반기)		보 수(14. 상반기)
	보 수(09. 상반기)		보 수(14. 하반기)
	보 수(09. 하반기)		보 수(15. 상반기)
	보 수(10. 상반기)		보 수(15. 하반기)
	보 수(10. 하반기)		보 수(16. 상반기)
	보 수(11. 상반기)		보 수(16. 하반기)
	보 수(11. 하반기)		보 수(17. 상반기)

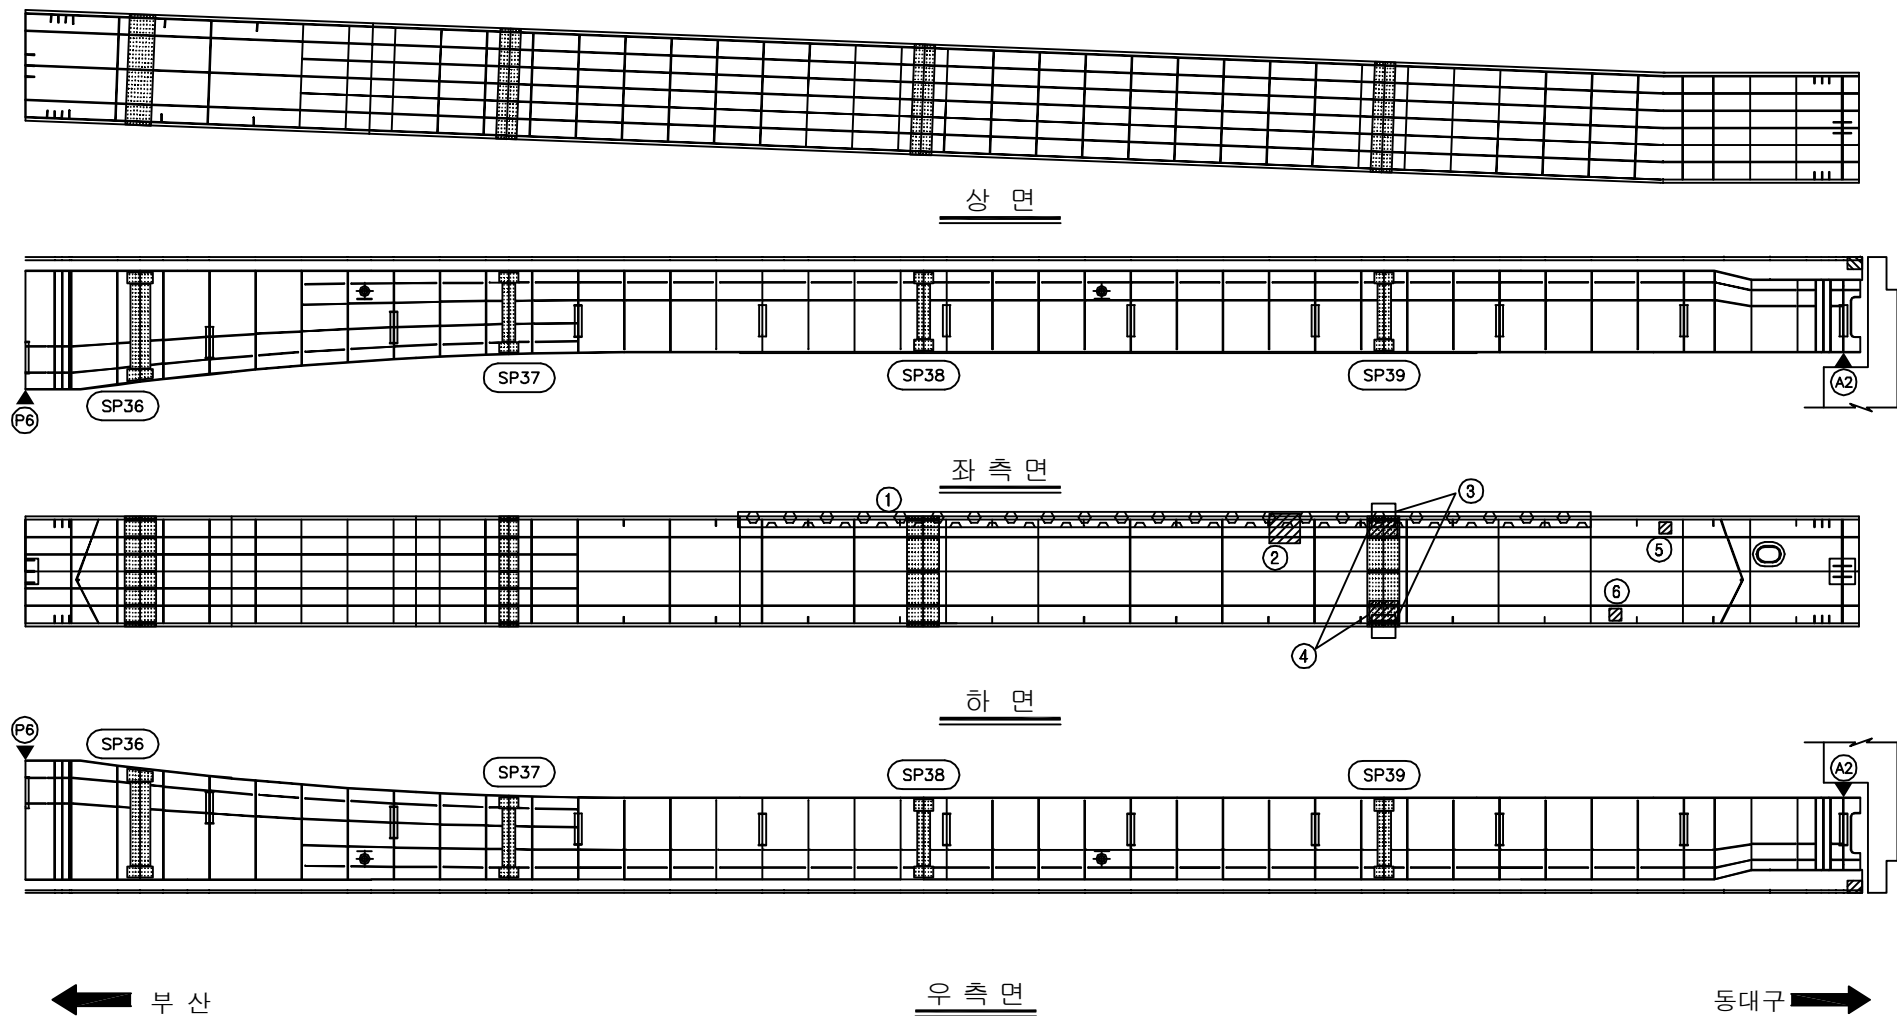
손상 현황 표

[illegible]

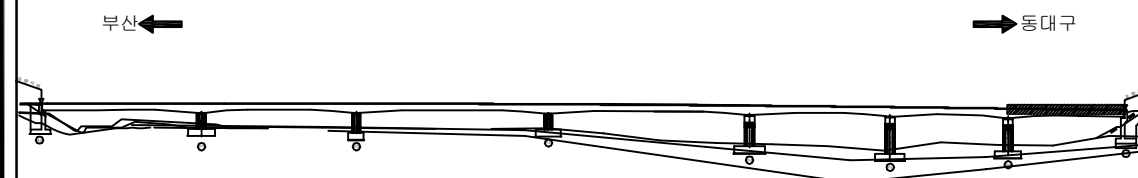KEY PLAN



SECTION

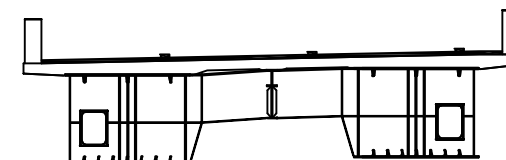

용역명	2017년 상반기 시설물 정기점검 용역
과업기간	2017. 03. 21 ~ 2017. 06. 30
발주처	 신대구부산고속도로주식회사
용역사	(주)위드이앤오
도면번호	35

ID:노변교(대구)-거더내부(G2) S1

보 수 이 려			
	기 존 규 열		보 수 (12. 상반기)
	신 규 규 열		보 수 (12. 하반기)
	보수부위재균열		보 수 (13. 상반기)
	보 수 (기보수)		보 수 (13. 하반기)
	보 수 (08. 하반기)		보 수 (14. 상반기)
	보 수 (09. 상반기)		보 수 (14. 하반기)
	보 수 (09. 하반기)		보 수 (15. 상반기)
	보 수 (10. 상반기)		보 수 (15. 하반기)
	보 수 (10. 하반기)		보 수 (16. 상반기)
	보 수 (11. 상반기)		보 수 (16. 하반기)
	보 수 (11. 하반기)		보 수 (17. 상반기)

[illegible]

상 면

좌 측 면

하 면

우 측 면

← 부산

동대구 →

KEY PLAN

부산 ← → 동대구


SECTION

The diagram is a cross-sectional view of a bridge deck. It features a wide, flat top surface. Below this surface, the structure is supported by two main vertical columns or piers. Between these columns, there is a large, rectangular void or opening. The bottom of the structure is reinforced with a series of small, vertical elements, possibly representing a base or foundation. The entire diagram is enclosed within a rectangular frame.

용역명	2017년 상반기 시설물 정기점검 용역
-----	-----------------------

과업기간	2017. 03. 21 ~ 2017. 06. 30
------	-----------------------------

발 주 처	 신대구부산고속도로주식회사
-------	---





용역사	(주)위드이앤오
-----	----------

도면번호	36
------	----

ID:노변교(대구)-거더내부(G2) S2

보 수 이 려			
	기 존 규 열		보 수(12. 상반기)
	신 규 규 열		보 수(12. 하반기)
	보 수부위재균열		보 수(13. 상반기)
	보 수(기보수)		보 수(13. 하반기)
	보 수(08. 하반기)		보 수(14. 상반기)
	보 수(09. 상반기)		보 수(14. 하반기)
	보 수(09. 하반기)		보 수(15. 상반기)
	보 수(10. 상반기)		보 수(15. 하반기)
	보 수(10. 하반기)		보 수(16. 상반기)
	보 수(11. 상반기)		보 수(16. 하반기)
	보 수(11. 하반기)		보 수(17. 상반기)

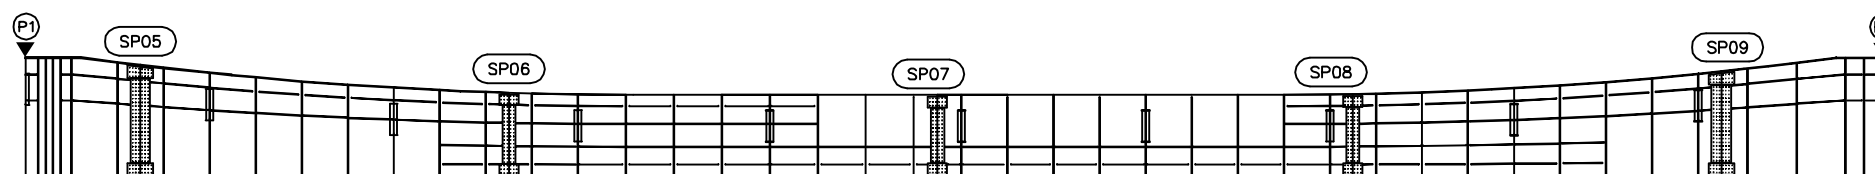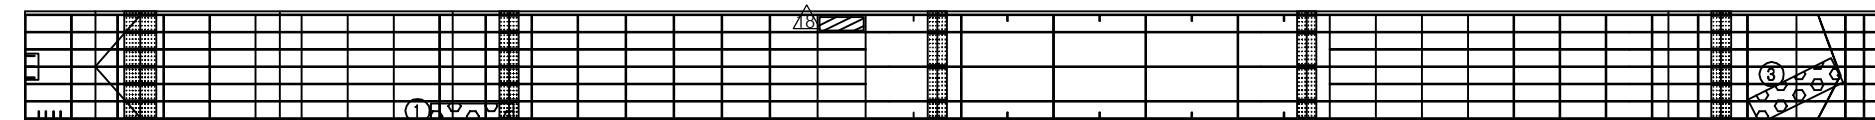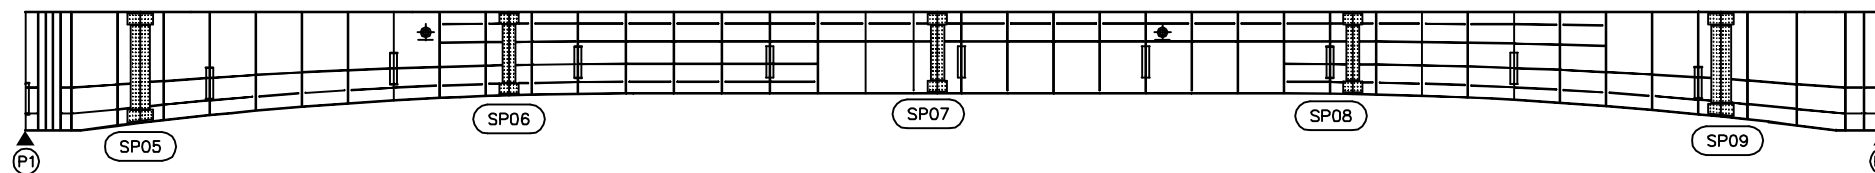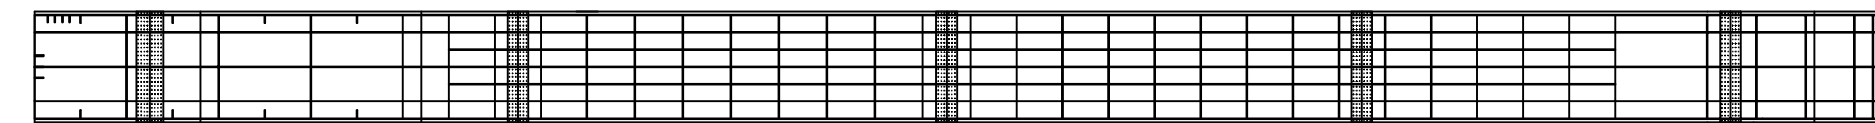손 상 현 황 표

[illegible]

← 부산

동대구 ➡




SECTION



용역명	2017년 상반기 시설물 정기점검 용역
과업기간	2017. 03. 21 ~ 2017. 06. 30
발주처	 신대구부산고속도로주식회사
용역사	(주)위드이앤오
도면번호	37

  ID:노변교(대구)-거더내부(G2) S3

보 수 이 력		
	기 존 규 율	 보 수(12. 상반기)
	신 규 규 율	 보 수(12. 하반기)
	보수부위재균열	 보 수(13. 상반기)
	보 수(기보수)	 보 수(13. 하반기)
	보 수(08. 하반기)	 보 수(14. 상반기)
	보 수(09. 상반기)	 보 수(14. 하반기)
	보 수(09. 하반기)	 보 수(15. 상반기)
	보 수(10. 상반기)	 보 수(15. 하반기)
	보 수(10. 하반기)	 보 수(16. 상반기)
	보 수(11. 상반기)	 보 수(16. 하반기)
	보 수(11. 하반기)	 보 수(17. 상반기)

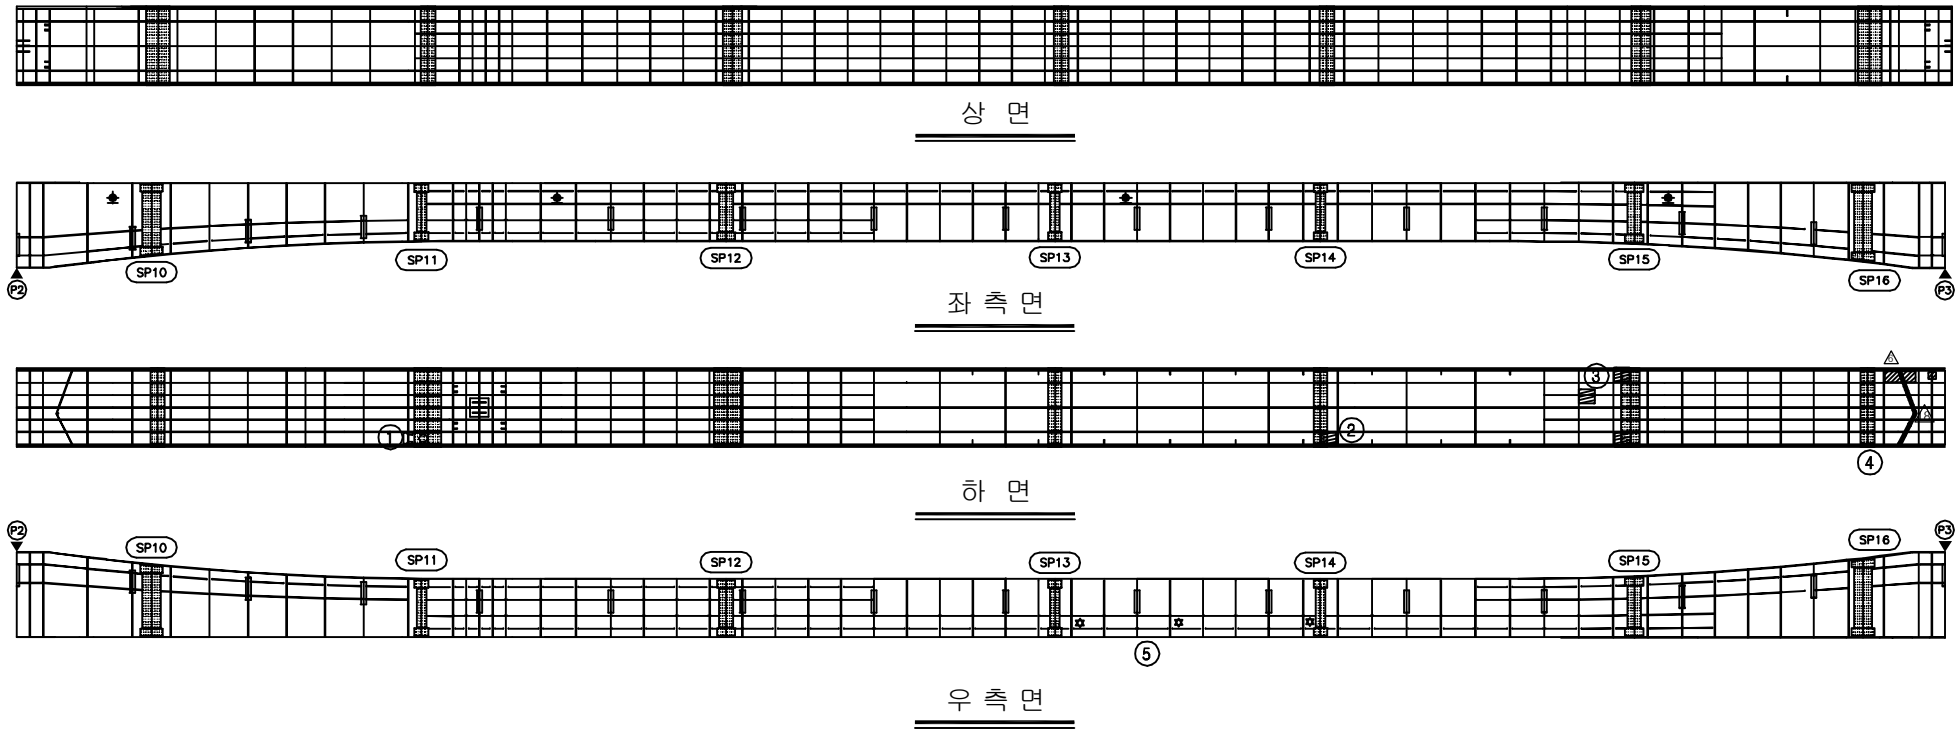손상 현황 표










[illegible]

동대구 →


SECTION

용역명	2017년 상반기 시설물 정기점검 용역
과업기간	2017. 03. 21 ~ 2017. 06. 30
발주처	 신대구부산고속도로주식회사
용역사	(주)위드이앤오
도면번호	38

         ID:노변교(대구)-거더내부(G2) S4

보 수 이 력		
	기 존 규 월	 보 수(12. 상반기)
	신 규 규 월	 보 수(12. 하반기)
	보수부위재균열	 보 수(13. 상반기)
	보 수(기보수)	 보 수(13. 하반기)
	보 수(08. 하반기)	 보 수(14. 상반기)
	보 수(09. 상반기)	 보 수(14. 하반기)
	보 수(09. 하반기)	 보 수(15. 상반기)
	보 수(10. 상반기)	 보 수(15. 하반기)
	보 수(10. 하반기)	 보 수(16. 상반기)
	보 수(11. 상반기)	 보 수(16. 하반기)
	보 수(11. 하반기)	 보 수(17. 상반기)

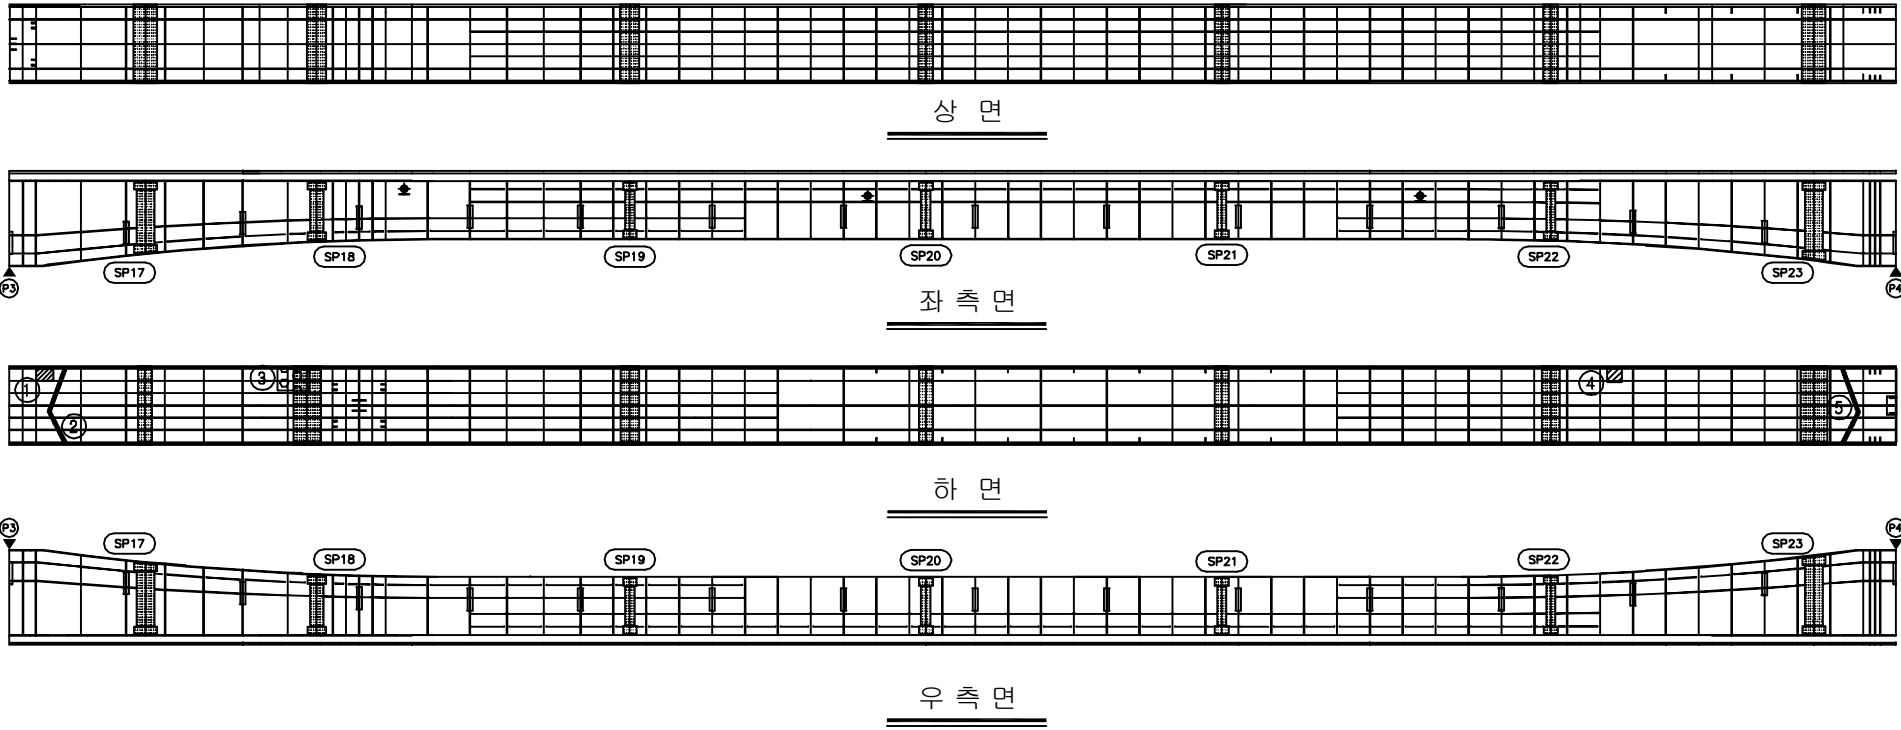손상 현황 표



[illegible]

동대구 ➡


SECTION

용역명	2017년 상반기 시설물 정기점검 용역
과업기간	2017. 03. 21 ~ 2017. 06. 30
발주처	 신대구부산고속도로주식회사
용역사	(주)위드이앤오
도면번호	39

  ID:노변교(대구)-거더내부(G2) S5

보 수 이 력		
	기 존 규 율	 보 수(12. 상반기)
	신 규 규 율	 보 수(12. 하반기)
	보수부위재균열	 보 수(13. 상반기)
	보 수(기보수)	 보 수(13. 하반기)
	보 수(08. 하반기)	 보 수(14. 상반기)
	보 수(09. 상반기)	 보 수(14. 하반기)
	보 수(09. 하반기)	 보 수(15. 상반기)
	보 수(10. 상반기)	 보 수(15. 하반기)
	보 수(10. 하반기)	 보 수(16. 상반기)
	보 수(11. 상반기)	 보 수(16. 하반기)
	보 수(11. 하반기)	 보 수(17. 상반기)

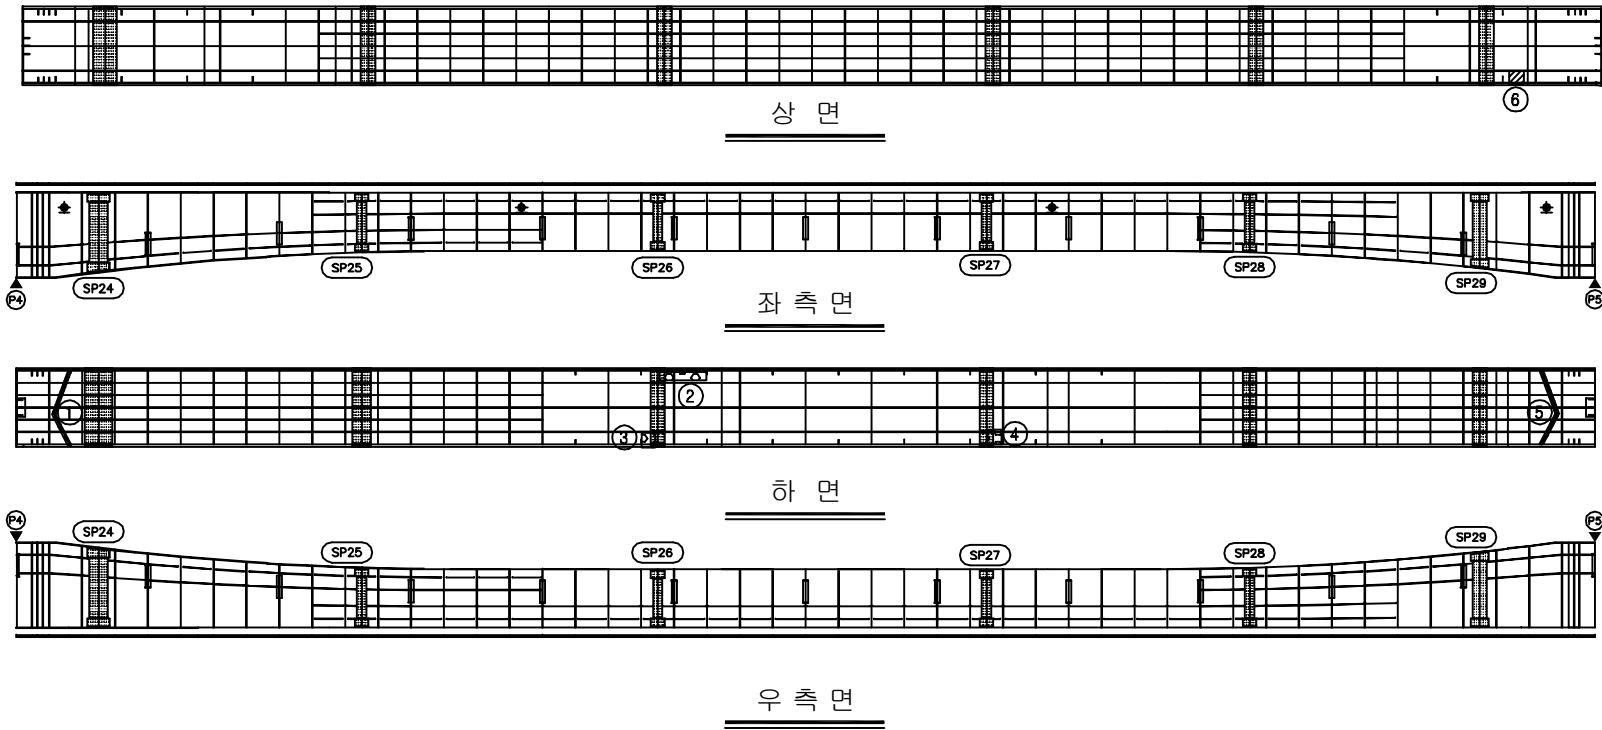손상 현황 표

[illegible]

동대구 ➡

KEY PLAN

부산 ←





→ 동대구

SECTION




용역명	2017년 상반기 시설물 정기점검 용역
과업기간	2017. 03. 21 ~ 2017. 06. 30
발주처	 신대구부산고속도로주식회사
용역사	(주)위드이앤오
도면번호	40

    
ID:노변교(대구)-거더내부(G2) S6

보수이력			
	기존균열		보수(12. 상반기)
	신규균열		보수(12. 하반기)
	보수부위재균열		보수(13. 상반기)
	보수(기보수)		보수(13. 하반기)
	보수(08. 하반기)		보수(14. 상반기)
	보수(09. 상반기)		보수(14. 하반기)
	보수(09. 하반기)		보수(15. 상반기)
	보수(10. 상반기)		보수(15. 하반기)
	보수(10. 하반기)		보수(16. 상반기)
	보수(11. 상반기)		보수(16. 하반기)
	보수(11. 하반기)		보수(17. 상반기)

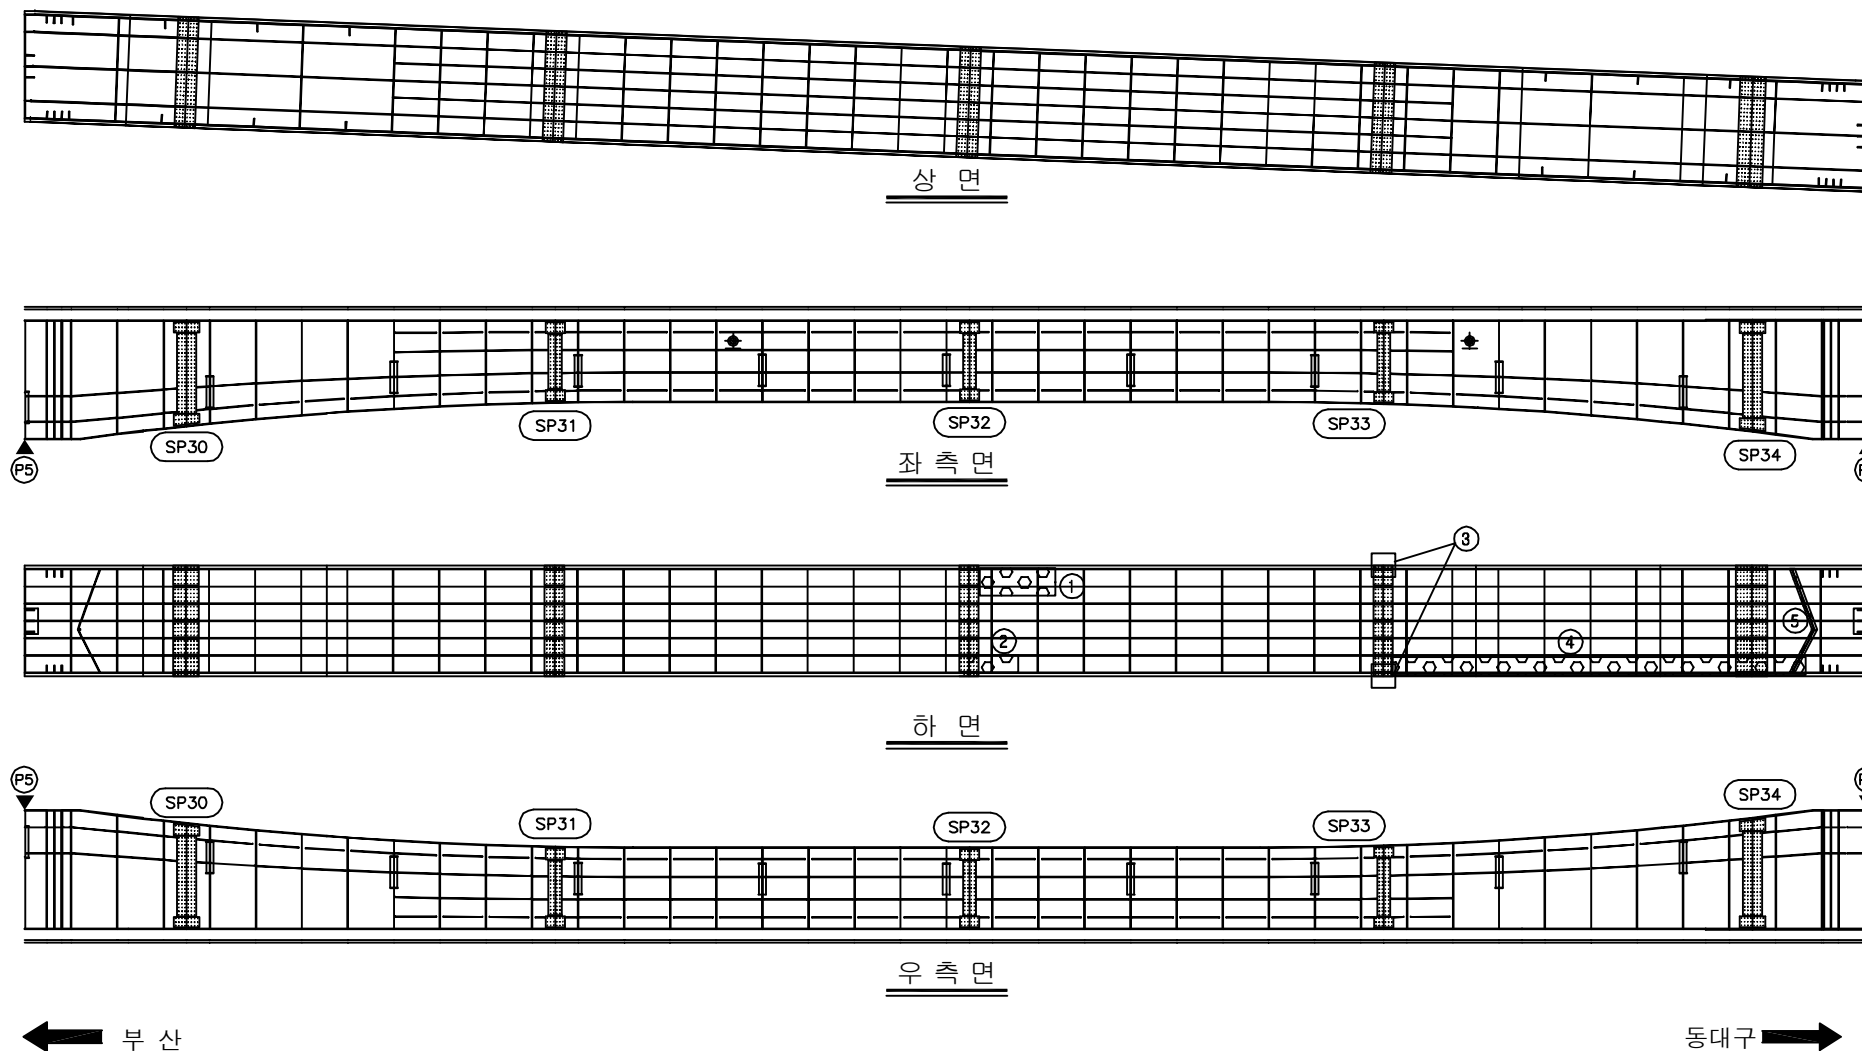
손상 현황 표

[illegible]

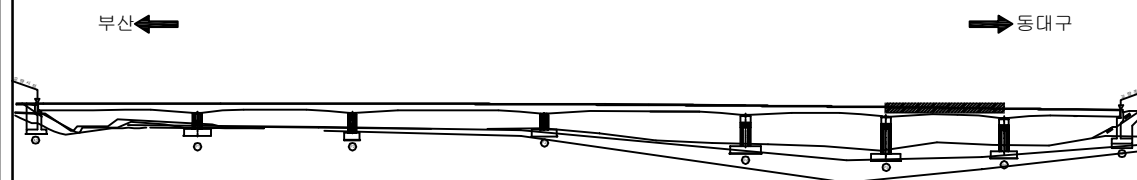KEY PLAN






SECTION

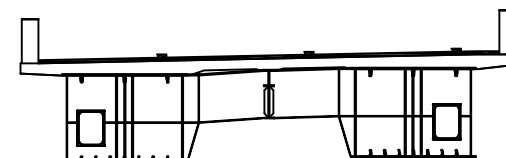


용역명	2017년 상반기 시설물 정기점검 용역
과업기간	2017. 03. 21 ~ 2017. 06. 30
발주처	 신대구부산고속도로주식회사
용역사	(주)위드이앤오
도면번호	41

   
ID:노변교(대구)-거더내부(G2) S7

보 수 이 력			
	기 준 규 열		보 수 (12. 상반기)
	신 규 규 열		보 수 (2. 하반기)
	보 수 부 위 재 규 열		보 수 (13. 상반기)
	보 수 (기보수)		보 수 (13. 하반기)
	보 수 (08. 하반기)		보 수 (14. 상반기)
	보 수 (09. 상반기)		보 수 (14. 하반기)
	보 수 (09. 하반기)		보 수 (15. 상반기)
	보 수 (10. 상반기)		보 수 (15. 하반기)
	보 수 (10. 하반기)		보 수 (16. 상반기)
	보 수 (11. 상반기)		보 수 (16. 하반기)
	보 수 (11. 하반기)		보 수 (17. 상반기)

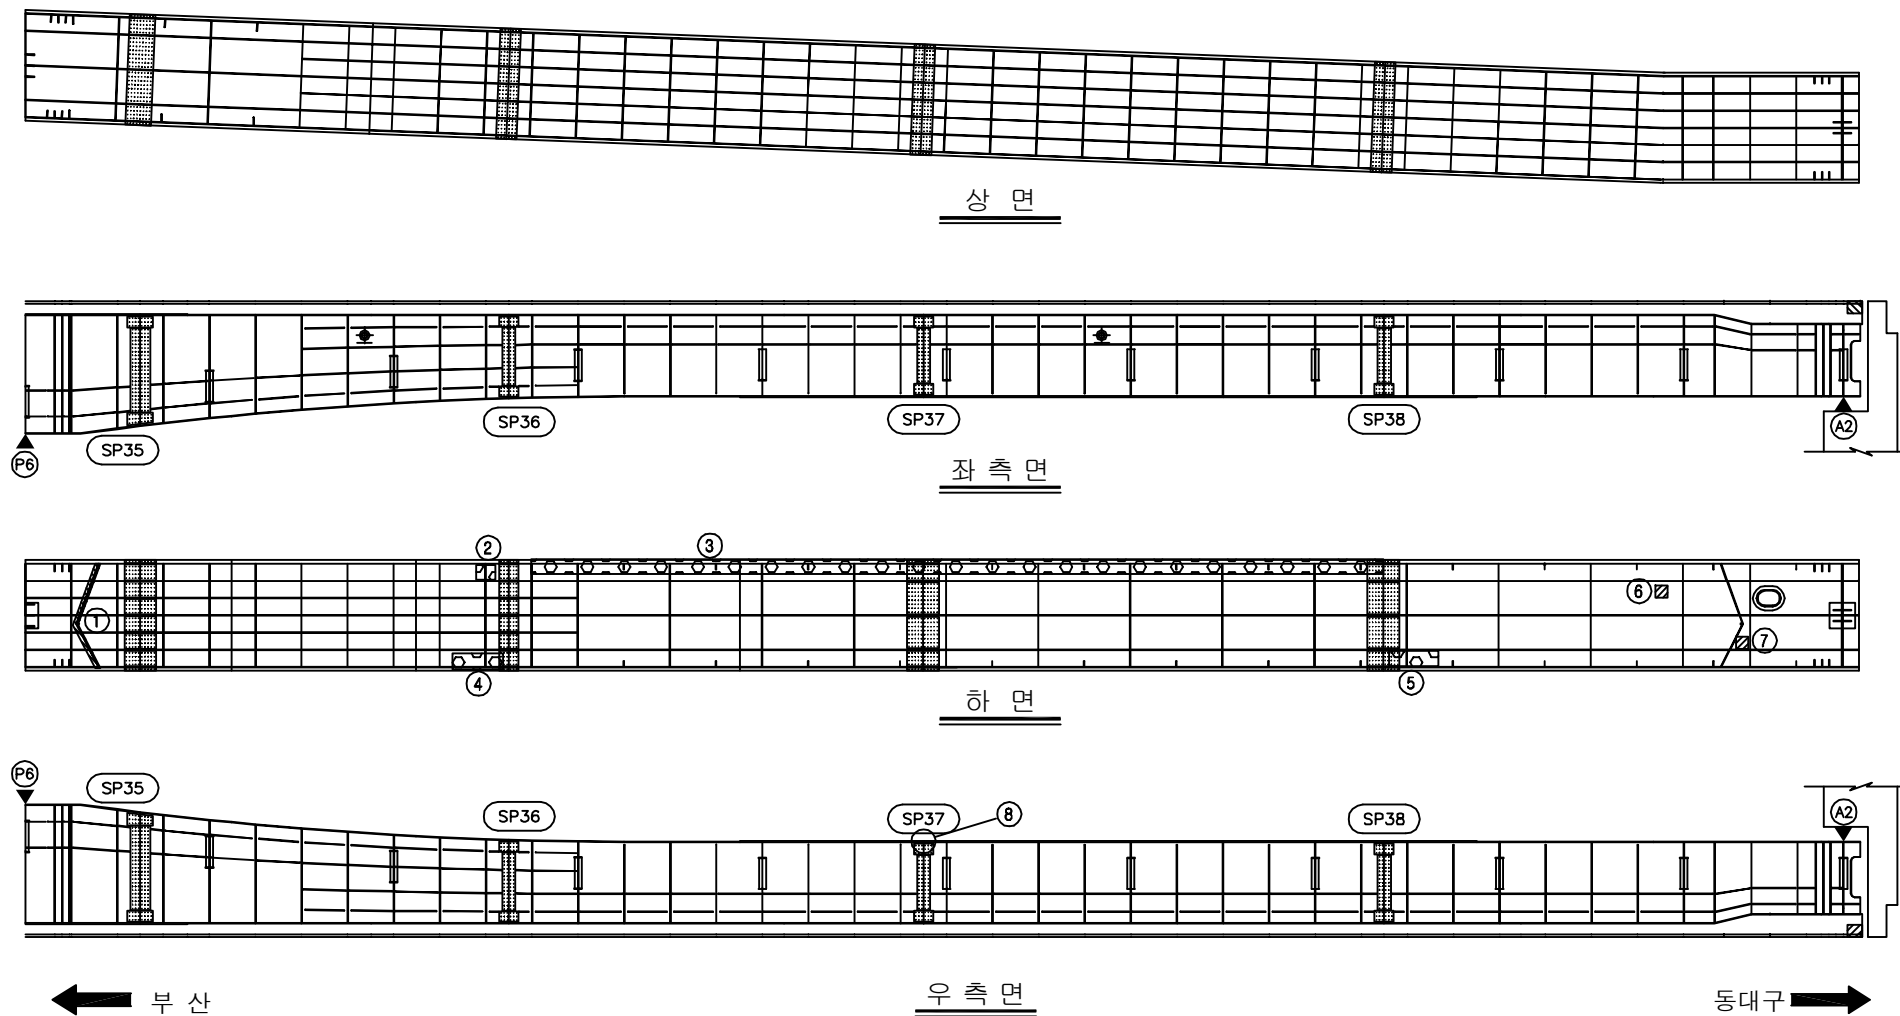
손상 현황 표

[illegible]

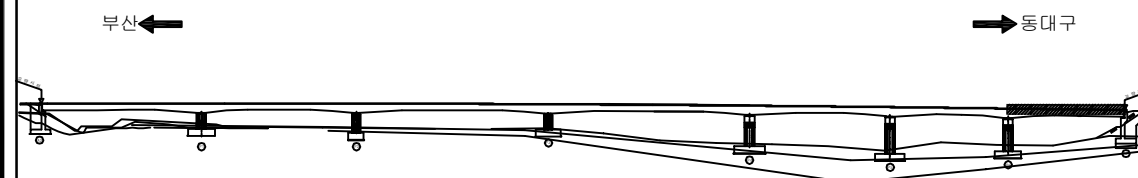KEY PLAN




SECTION

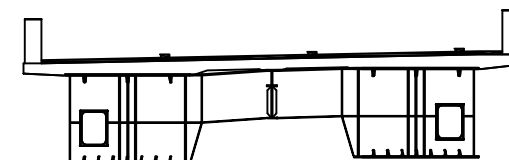

용역명	2017년 상반기 시설물 정기점검 용역
과업기간	2017. 03. 21 ~ 2017. 06. 30
발주처	 신대구부산고속도로주식회사
용역사	(주)위드이앤오
도면번호	42

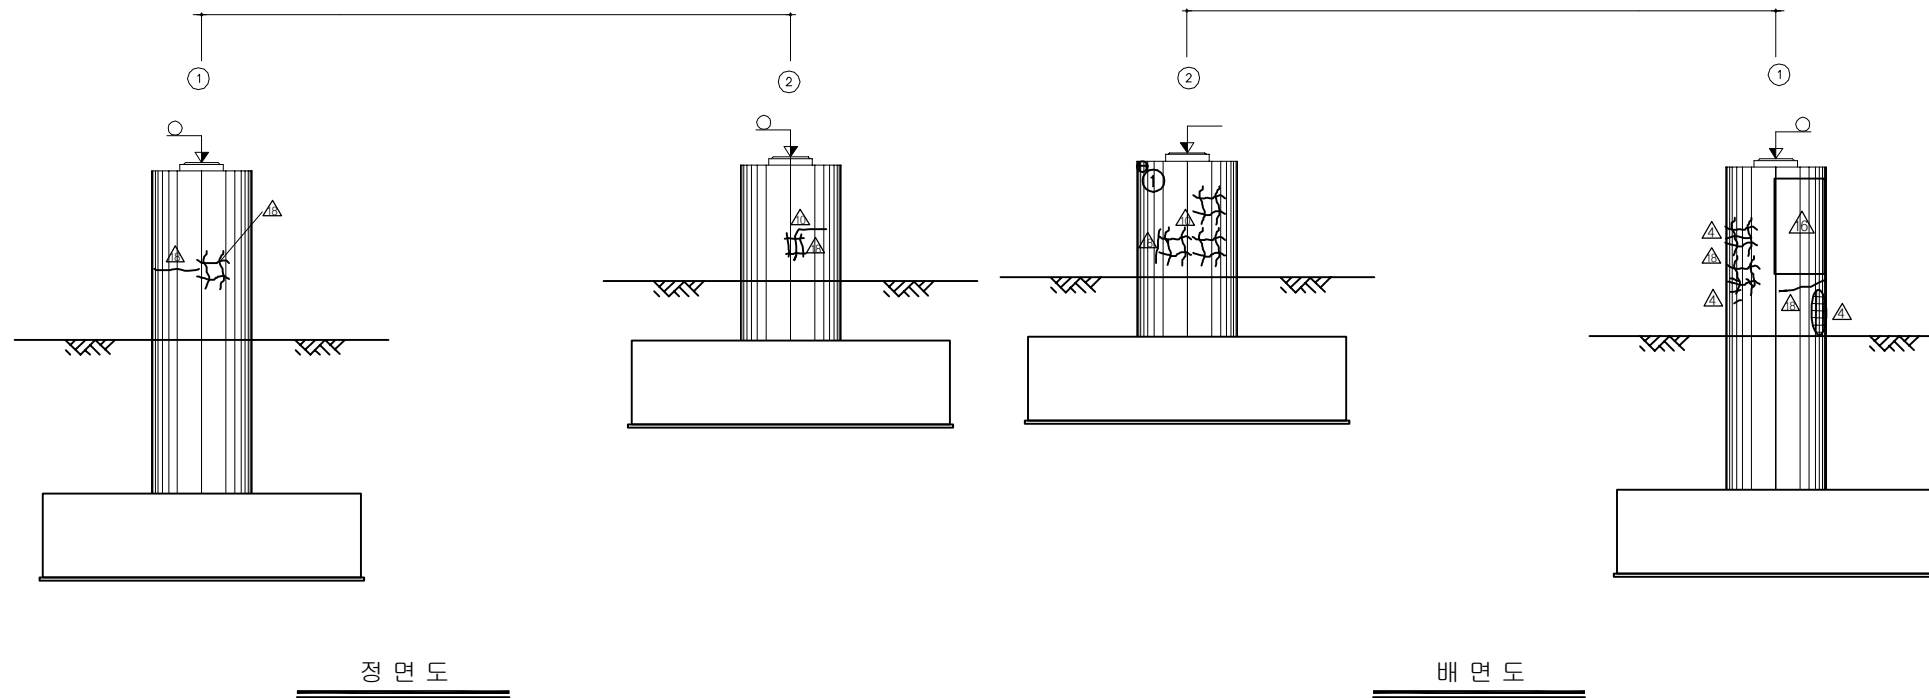ID:노변교(대구)-교각 P2



보 수 이 력			
	기 존 규 모		보 수(12. 상반기)
	신 규 규 모		보 수(12. 하반기)
	보수부위재검열		보 수(13. 상반기)
	보 수(기보수)		보 수(13. 하반기)
	보 수(08. 하반기)		보 수(14. 상반기)
	보 수(09. 상반기)		보 수(14. 하반기)
	보 수(09. 하반기)		보 수(15. 상반기)
	보 수(10. 상반기)		보 수(15. 하반기)
	보 수(10. 하반기)		보 수(16. 상반기)
	보 수(11. 상반기)		보 수(16. 하반기)
	보 수(11. 하반기)		보 수(17. 상반기)




손상 현황 표

[illegible]

주) 손상의 폭과 길이는 m 이며, 단 균열의 폭은 mm 임

용역명	2017년 상반기 시설물 정기점검 용역
과업기간	2017. 03. 21 ~ 2017. 06. 30
발주처	 신대구부산고속도로주식회사
용역사	(주)위드이앤오
도면번호	46

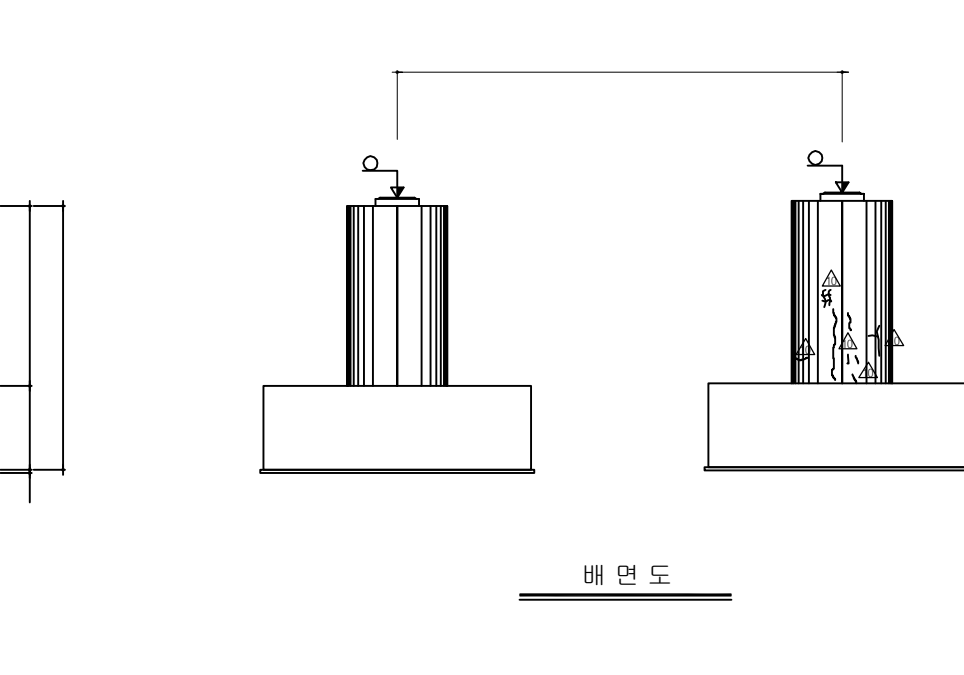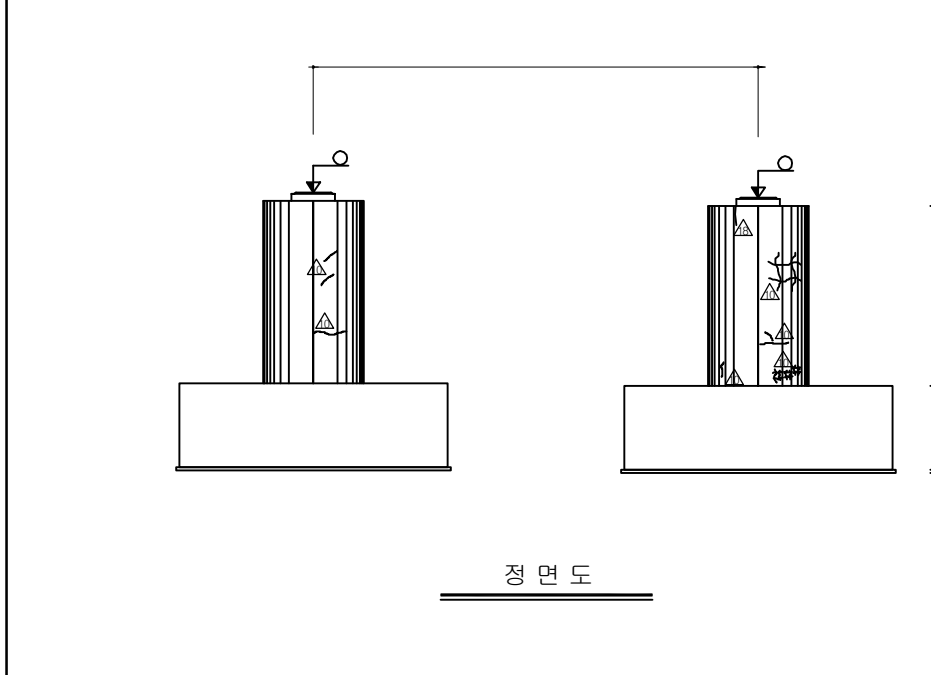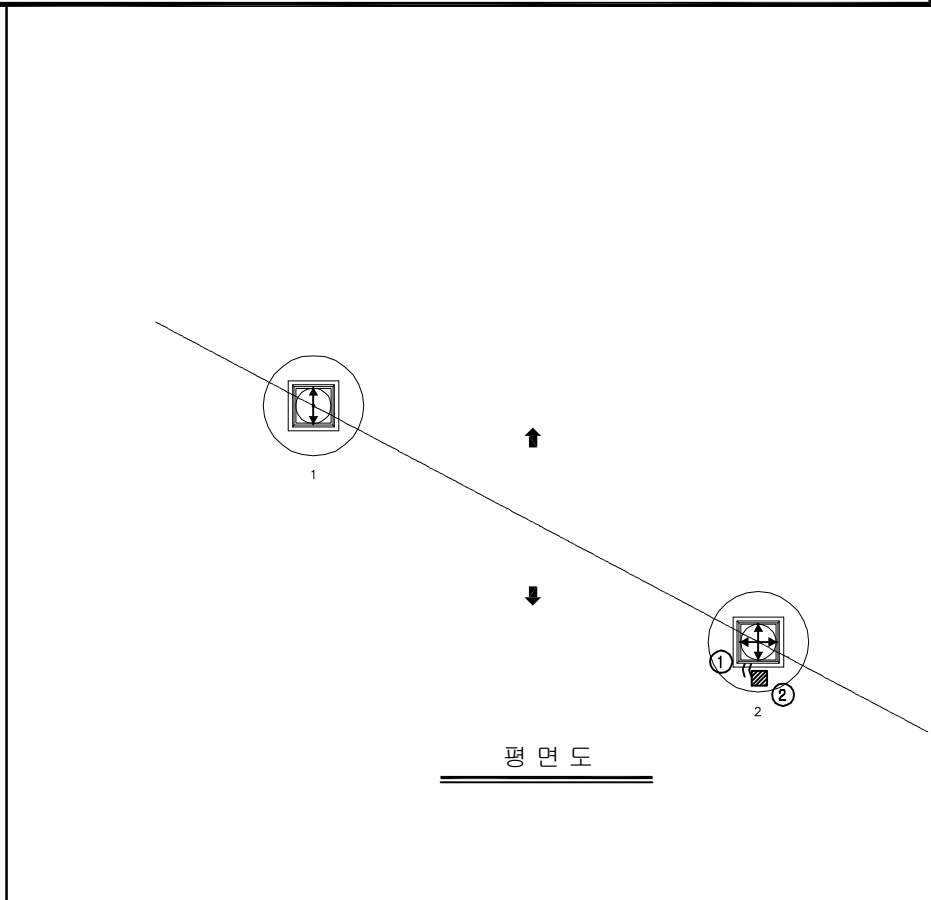ID:노변교(대구)-교각 P3



보 수 이 력			
	기 존 규 칙		보 수(12. 삼반기)
	신 규 규 칙		보 수(12. 하반기)
	보수부위재검열		보 수(13. 삼반기)
	보 수(기보수)		보 수(13. 하반기)
	보 수(08. 하반기)		보 수(14. 삼반기)
	보 수(09. 삼반기)		보 수(14. 하반기)
	보 수(09. 하반기)		보 수(15. 삼반기)
	보 수(10. 삼반기)		보 수(15. 하반기)
	보 수(10. 하반기)		보 수(16. 삼반기)
	보 수(11. 삼반기)		보 수(16. 하반기)
	보 수(11. 하반기)		보 수(17. 삼반기)

[illegible]

주) 손상의 폭과 길이는 m 이며, 단 균열의 폭은 mm 임

KEY PLAN


부속도로
고속도로

부산 ←

→ 동대구

용역명	2017년 상반기 시설물 정기점검 용역
과업기간	2017. 03. 21 ~ 2017. 06. 30
발주처	 신대구부산고속도로주식회사
용역사	(주)위드이앤오
도면번호	47

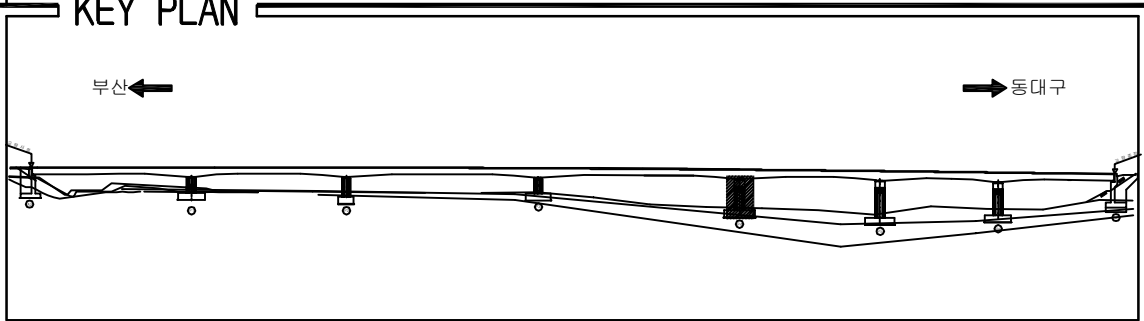ID:노변교(대구)-교각 P4



SECTION

동대구

부산

①

②

용역명	2017년 상반기 시설물 정기점검 용역
과업기간	2017. 03. 21 ~ 2017. 06. 30
발주처	 신대구부산고속도로주식회사
용역사	(주)위드이앤오
도면번호	48


10:노변교(대구)-교각 P5

보 수 이 려		
	기 존 규 열	보 수(12. 상반기)
	신 규 규 열	보 수(12. 하반기)
	보 수부위재균열	보 수(13. 상반기)
	보 수(기보수)	보 수(13. 하반기)
	보 수(08. 하반기)	보 수(14. 상반기)
	보 수(08. 상반기)	보 수(14. 하반기)
	보 수(09. 하반기)	보 수(15. 상반기)
	보 수(10. 상반기)	보 수(15. 하반기)
	보 수(10. 하반기)	보 수(16. 상반기)
	보 수(11. 상반기)	보 수(16. 하반기)
	보 수(11. 하반기)	보 수(17. 상반기)

순 상 평 형 표

[illegible]

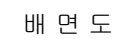주) 손상의 폭과 길이는 m 이며, 단 구멍의 폭은 mm 임




(

용역명	2017년 상반기 시설물 정기점검 용역
과업기간	2017. 03. 21 ~ 2017. 06. 30
발주처	 신대구부산고속도로주식회사
용역사	(주)위드이앤오
도면번호	49

ID:노변교(대구)-교각 P6

보 수 이 려		
	기 존 규 열	 보 수(12. 상반기)
	신 규 규 열	 보 수(12. 하반기)
	보 수부위재규열	 보 수(13. 상반기)
	보 수(기보수)	 보 수(13. 하반기)
	보 수(08. 하반기)	 보 수(14. 상반기)
	보 수(09. 상반기)	 보 수(14. 하반기)
	보 수(09. 하반기)	 보 수(15. 상반기)
	보 수(10. 상반기)	 보 수(15. 하반기)
	보 수(10. 하반기)	 보 수(16. 상반기)
	보 수(11. 상반기)	 보 수(16. 하반기)
	보 수(11. 하반기)	 보 수(17. 상반기)

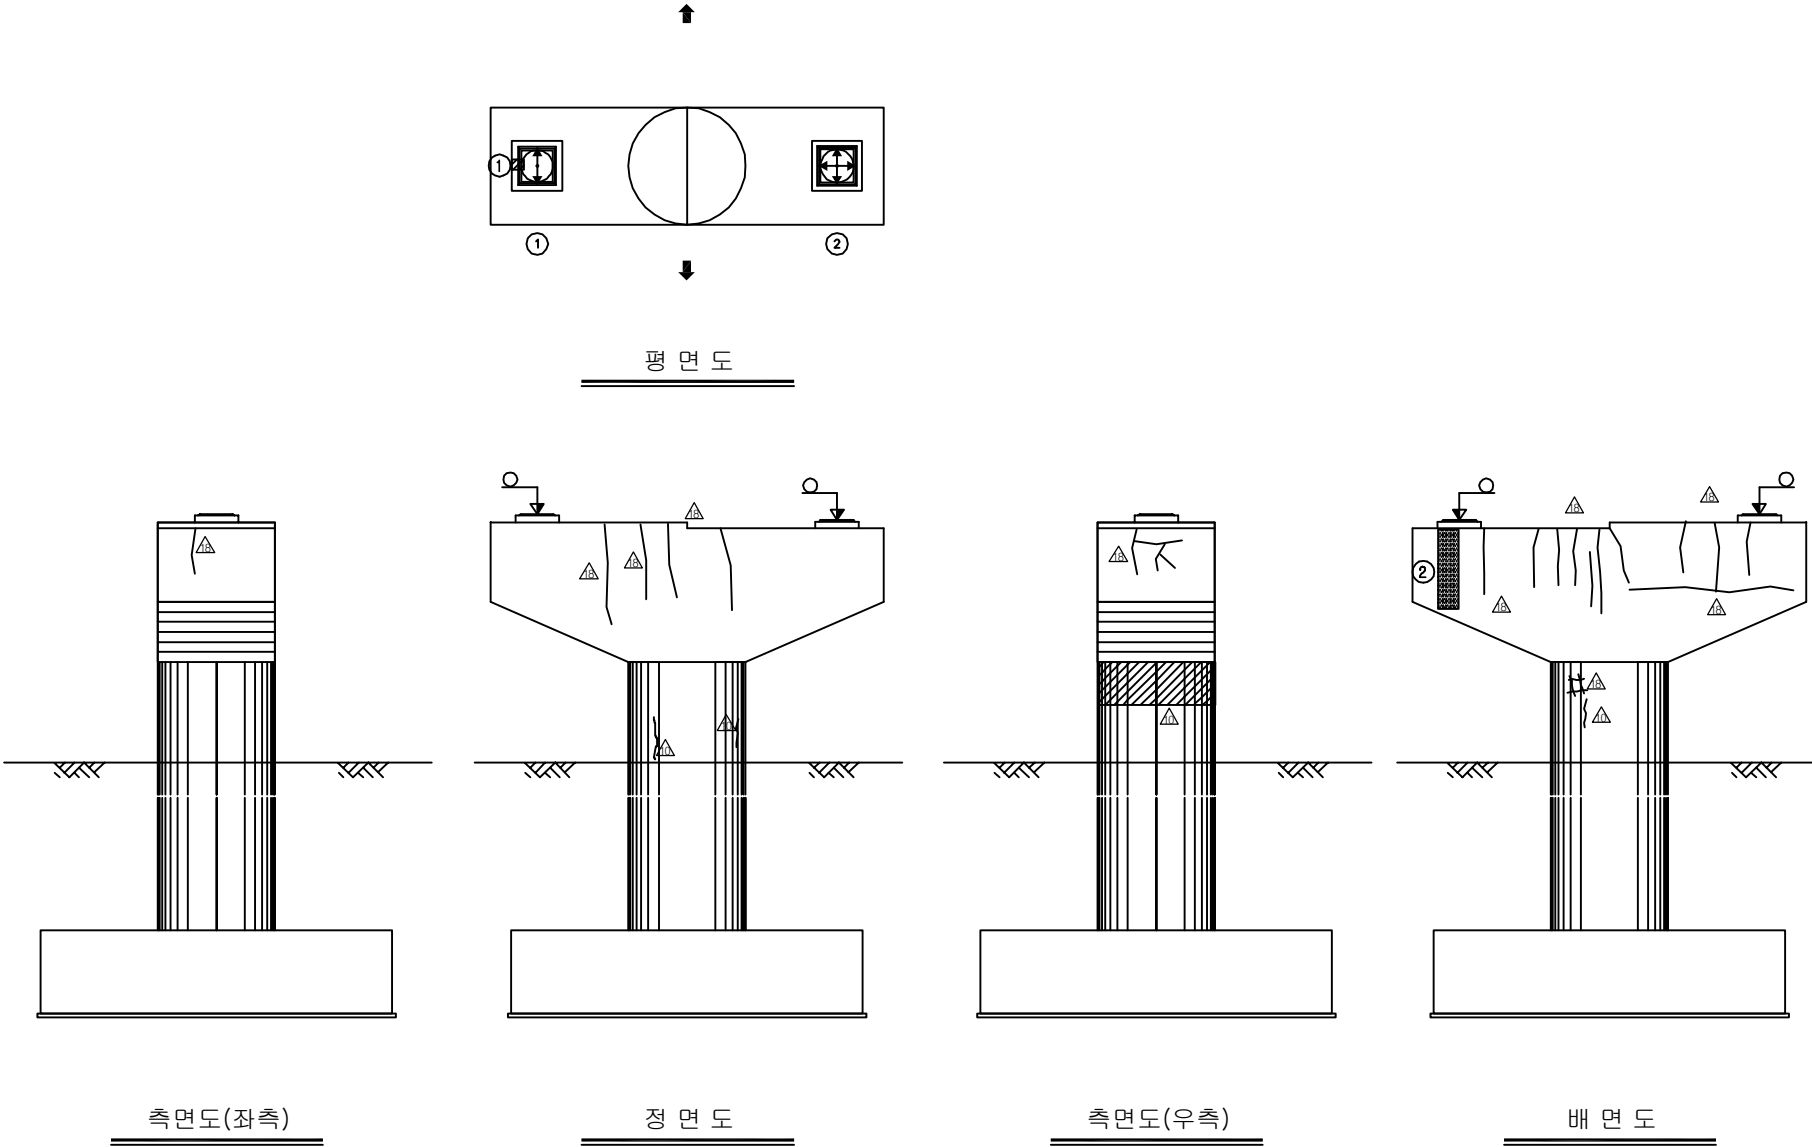[illegible]

주) 손상의 폭과 길이는 m 이며, 단 균열의 폭은 mm 임

KEY PLAN

부산 ← → 동대구

SECTION

동대구

부산

① ②

용역명	2017년 상반기 시설물 정기점검 용역
과업기간	2017. 03. 21 ~ 2017. 06. 30
발주처	 신대구부산고속도로주식회사
용역사	(주)위드이앤오
도면번호	50


ID:노변교(대구)-교대 A1

보 수 이 려			
	기 존 규 열		보 수(12. 상반기)
	신 규 규 열		보 수(12. 하반기)
	보 수부위재균열		보 수(13. 상반기)
	보 수(기보수)		보 수(13. 하반기)
	보 수(08. 하반기)		보 수(14. 상반기)
	보 수(09. 상반기)		보 수(14. 하반기)
	보 수(09. 하반기)		보 수(15. 상반기)
	보 수(10. 상반기)		보 수(15. 하반기)
	보 수(10. 하반기)		보 수(16. 상반기)
	보 수(11. 상반기)		보 수(16. 하반기)
	보 수(11. 하반기)		보 수(17. 상반기)


손 상 현 황 표

[illegible]

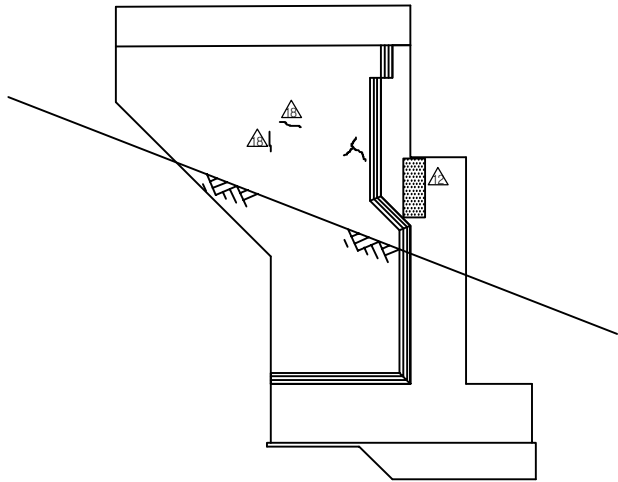*차수판 앵커 탈락(4EA) ①
*점검로 계단 하부 공동 ②




날개벽(좌측)

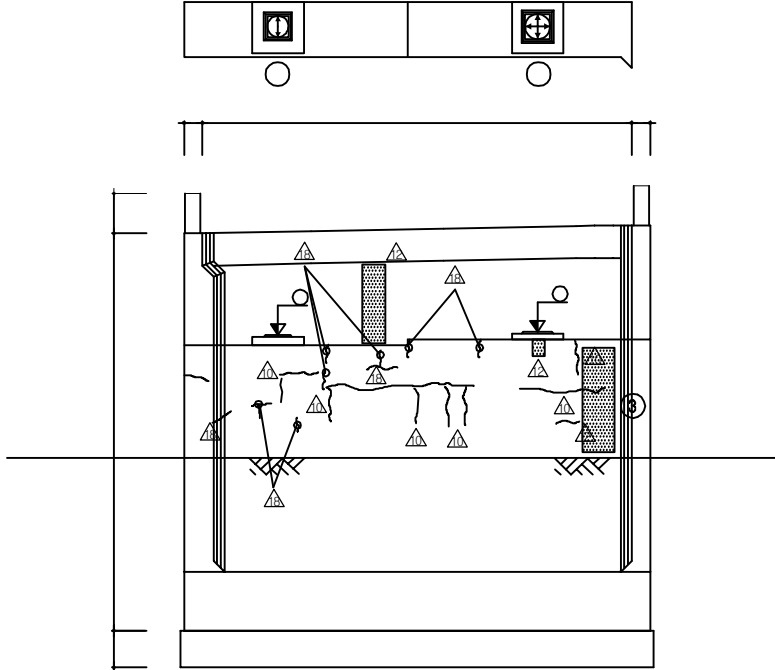


정 면 도

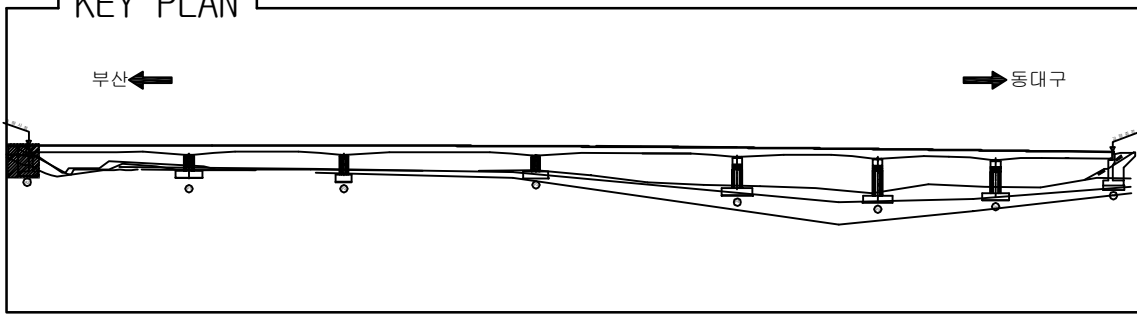KEY PLAN





SECTION

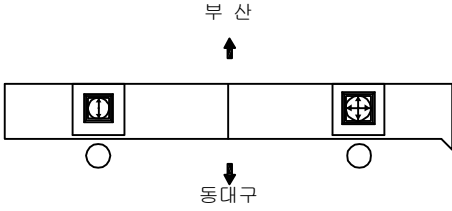

용역명	2017년 상반기 시설물 정기점검 용역
과업기간	2017. 03. 21 ~ 2017. 06. 30
발주처	 신대구부산고속도로주식회사
용역사	(주)위드이앤오
도면번호	43

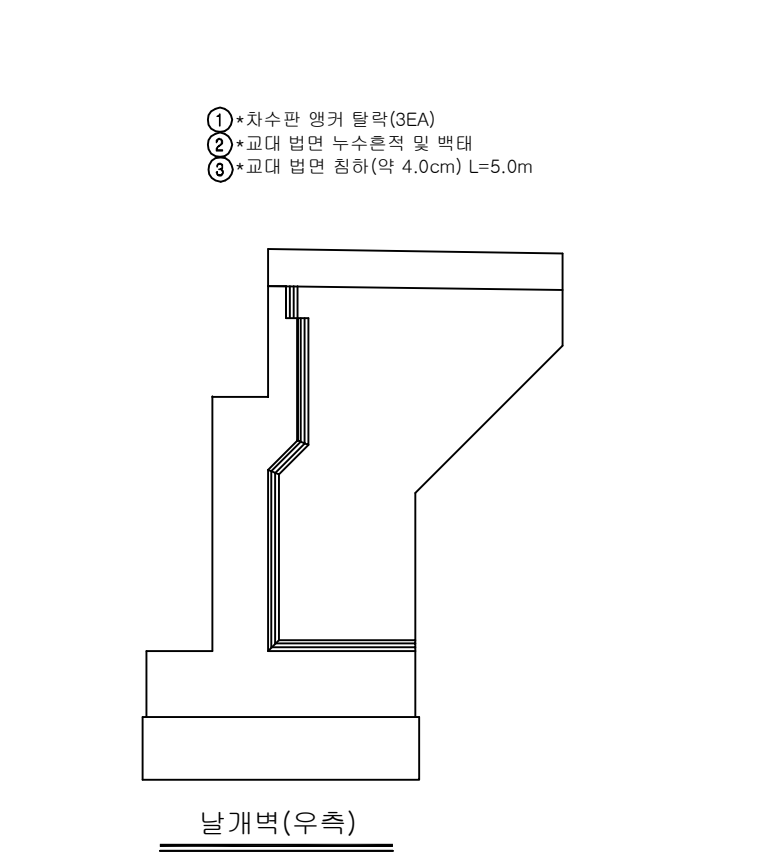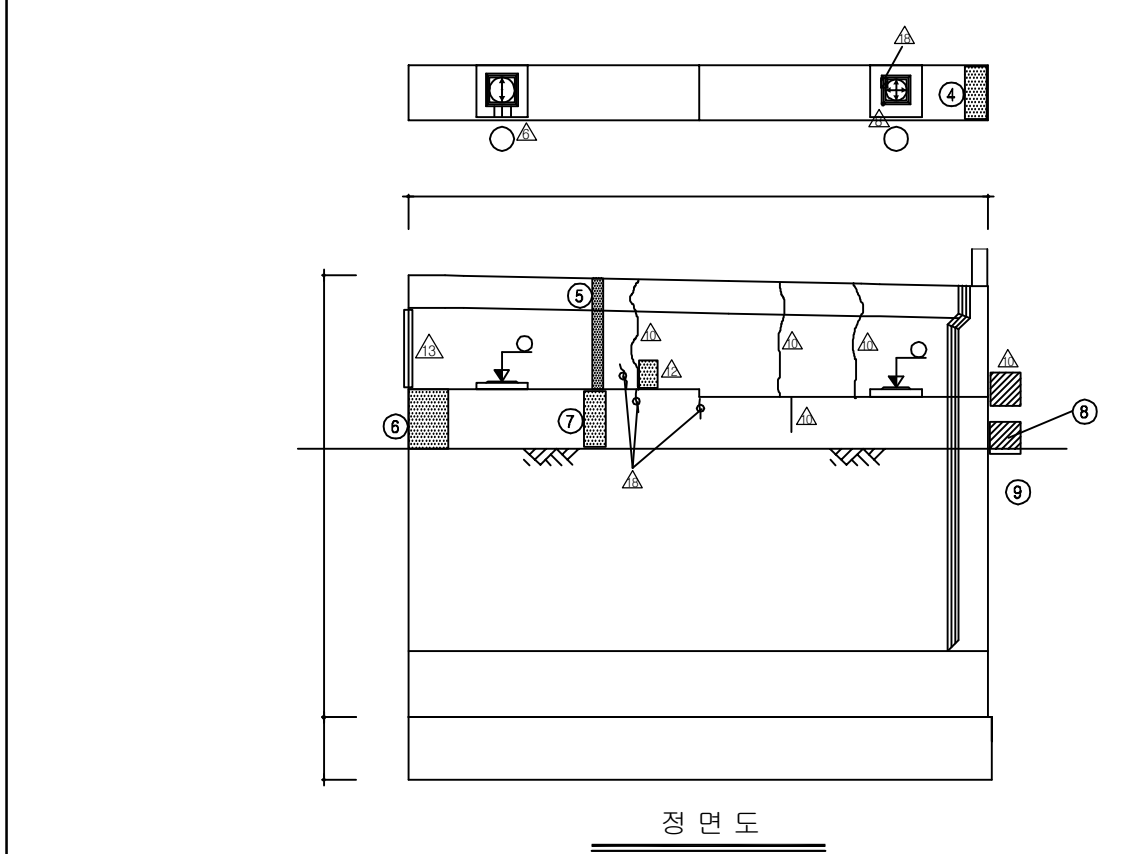ID:노변교(대구)-교대 A2



보 수 이 려			
	기 존 규 열		보 수(12. 상반기)
	신 규 규 열		보 수(12. 하반기)
	보수무위재균열		보 수(13. 상반기)
	보 수(기보수)		보 수(13. 하반기)
	보 수(08. 하반기)		보 수(14. 상반기)
	보 수(09. 상반기)		보 수(14. 하반기)
	보 수(09. 하반기)		보 수(15. 상반기)
	보 수(10. 상반기)		보 수(15. 하반기)
	보 수(10. 하반기)		보 수(16. 상반기)
	보 수(11. 상반기)		보 수(16. 하반기)
	보 수(11. 하반기)		보 수(17. 상반기)

[illegible]

KEY PLAN






SECTION

동대구

부산

용역명	2017년 상반기 시설물 정기점검 용역
과업기간	2017. 03. 21 ~ 2017. 06. 30
발주처	 신대구부산고속도로주식회사
용역사	(주)위드이앤오
도면번호	44

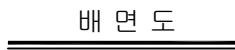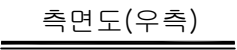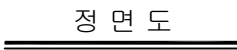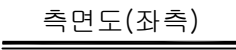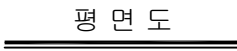ID:노변교(대구)-교각 P1



보 수 이 력		
	기 준 규 열	보수(12. 상반기)
	신 규 규 열	보수(12. 하반기)
	보수부위재규열	보수(13. 상반기)
	보수(기보수)	보수(13. 하반기)
	보수(08. 하반기)	보수(14. 상반기)
	보수(09. 상반기)	보수(14. 하반기)
	보수(09. 하반기)	보수(15. 상반기)
	보수(10. 상반기)	보수(15. 하반기)
	보수(10. 하반기)	보수(16. 상반기)
	보수(11. 상반기)	보수(16. 하반기)
	보수(11. 하반기)	보수(17. 상반기)

[illegible]

주) 손상의 폭과 길이는 m 이며, 단 균열의 폭은 mm 임

KEY PLAN

부산 ←

→ 동대구

SECTION

동대구

1

2


부산

용역명	2017년 상반기 시설물 정기점검 용역
과업기간	2017. 03. 21 ~ 2017. 06. 30
발주처	 신대구부산고속도로주식회사
용역사	(주)위드이앤오
도면번호	45

ID:노변교(부산)-교면포장 S1

보 수 이 려		
	기 존 규 열	보수(12. 상반기)
	신 규 규 열	보수(12. 하반기)
	보수부위재균열	보수(13. 상반기)
	보 수(기보수)	보수(13. 하반기)
	보 수(08. 하반기)	보수(14. 상반기)
	보 수(09. 상반기)	보수(14. 하반기)
	보 수(09. 하반기)	보수(15. 상반기)
	보 수(10. 상반기)	보수(15. 하반기)
	보 수(10. 하반기)	보수(16. 상반기)
	보 수(11. 상반기)	보수(16. 하반기)
	보 수(11. 하반기)	보수(17. 상반기)

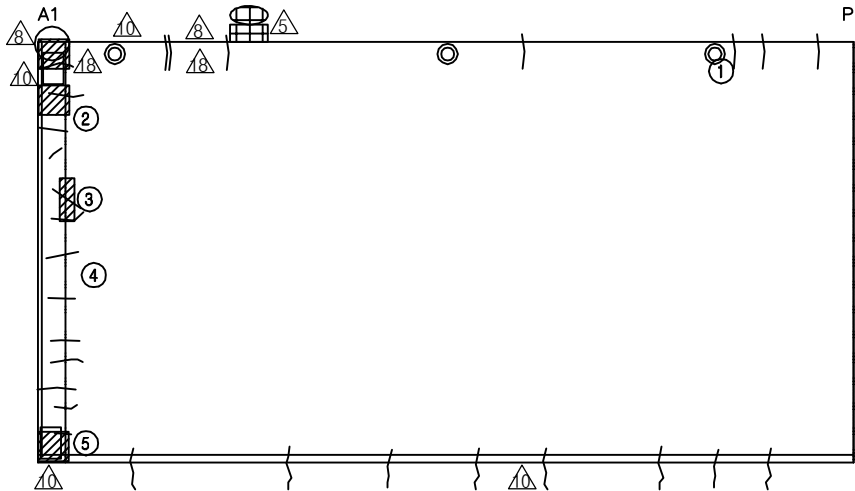손상 현황 표

[illegible]

부 산

동대구 ➡

KEY PLAN

The key plan shows a horizontal line representing the bridge's alignment. On the left, an arrow points left towards the text '부산' (Busan). On the right, an arrow points right towards the text '동대구' (Dongdaegu). The bridge structure is depicted as a series of piers and spans along this alignment.

SECTION



용역명	2017년 상반기 시설물 정기점검 용역
과업기간	2017. 03. 21 ~ 2017. 06. 30
발주처	 신대구부산고속도로주식회사
용역사	(주)위드이앤오
도면번호	1

ID:노변교(부산)-교면포장 S2

보 수 이 려		
	기 존 규 열	보수(12. 상반기)
	신 규 규 열	보수(12. 하반기)
	보수부위재균열	보수(13. 상반기)
	보 수(기보수)	보수(13. 하반기)
	보 수(08. 하반기)	보수(14. 상반기)
	보 수(09. 상반기)	보수(14. 하반기)
	보 수(09. 하반기)	보수(15. 상반기)
	보 수(10. 상반기)	보수(15. 하반기)
	보 수(10. 하반기)	보수(16. 상반기)
	보 수(11. 상반기)	보수(16. 하반기)
	보 수(11. 하반기)	보수(17. 상반기)

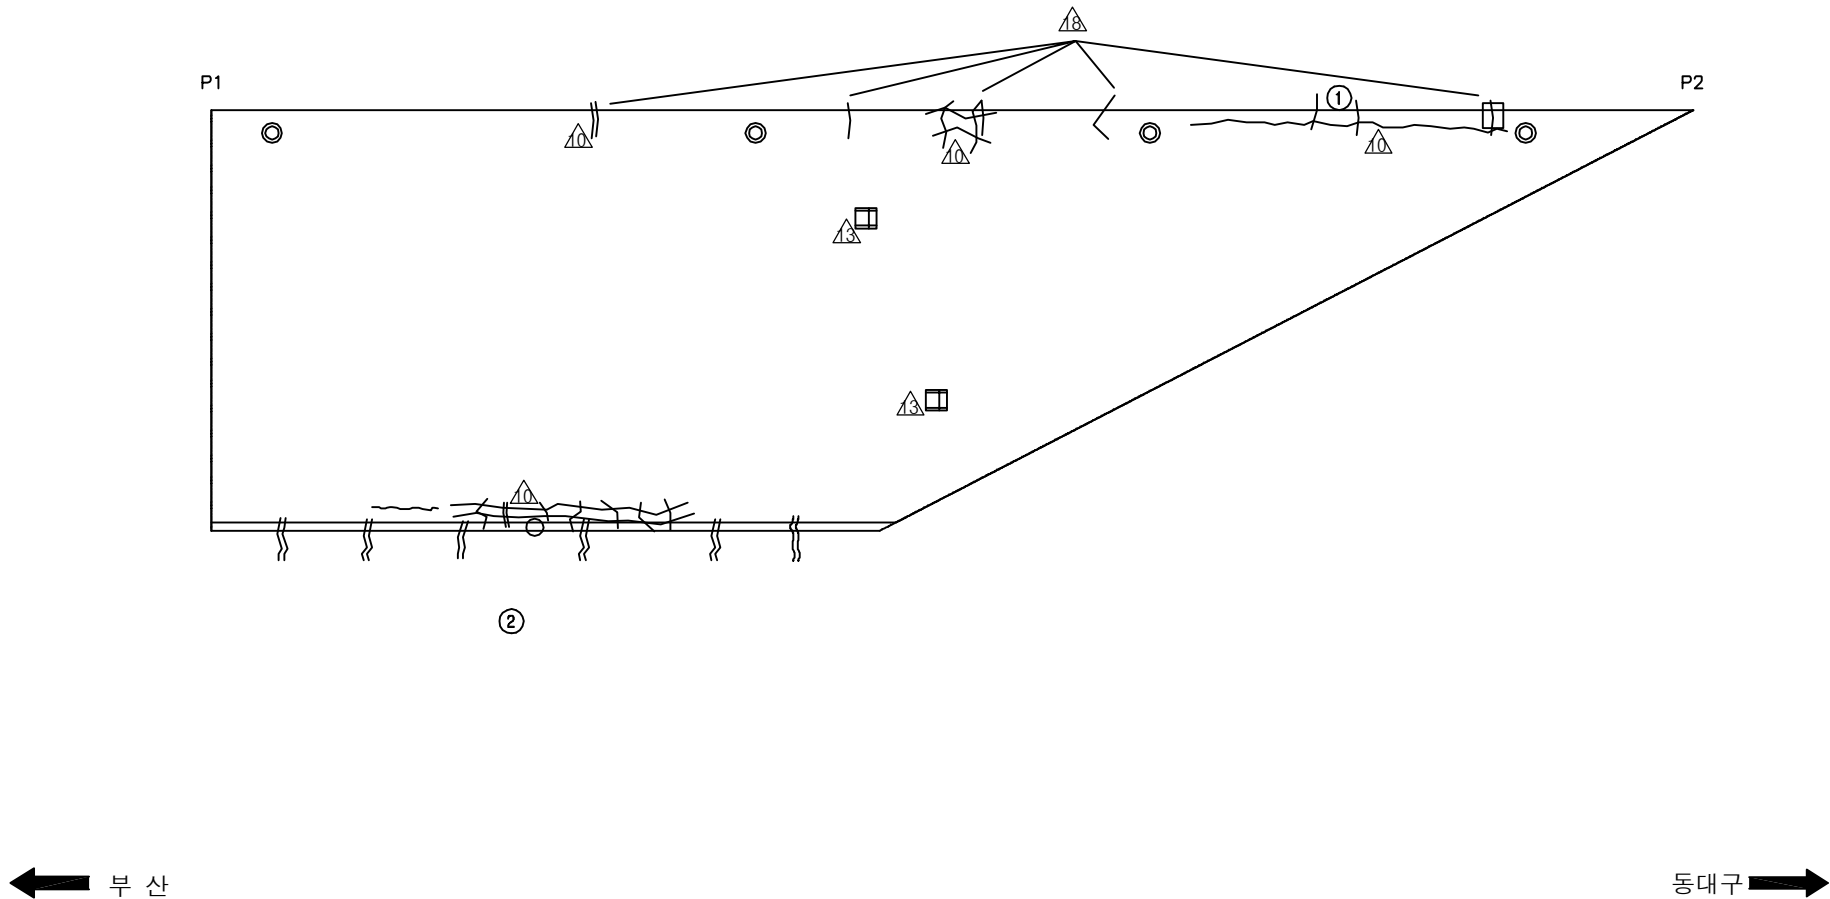손상 현황 표

[illegible]

KEY PLAN

부산 ← → 동대구



SECTION

용역명	2017년 상반기 시설물 정기점검 용역
과업기간	2017. 03. 21 ~ 2017. 06. 30
발주처	 신대구부산고속도로주식회사
용역사	(주)위드이앤오
도면번호	2

ID:노변교(부산)-교면포장 S3

보 수 이 력		
	기 존 규 열	보수(12. 상반기)
	신 규 규 열	보수(12. 하반기)
	보수부위재균열	보수(13. 상반기)
	보 수(기보수)	보수(13. 하반기)
	보 수(08. 하반기)	보수(14. 상반기)
	보 수(09. 상반기)	보수(14. 하반기)
	보 수(09. 하반기)	보수(15. 상반기)
	보 수(10. 상반기)	보수(15. 하반기)
	보 수(10. 하반기)	보수(16. 상반기)
	보 수(11. 상반기)	보수(16. 하반기)
	보 수(11. 하반기)	보수(17. 상반기)

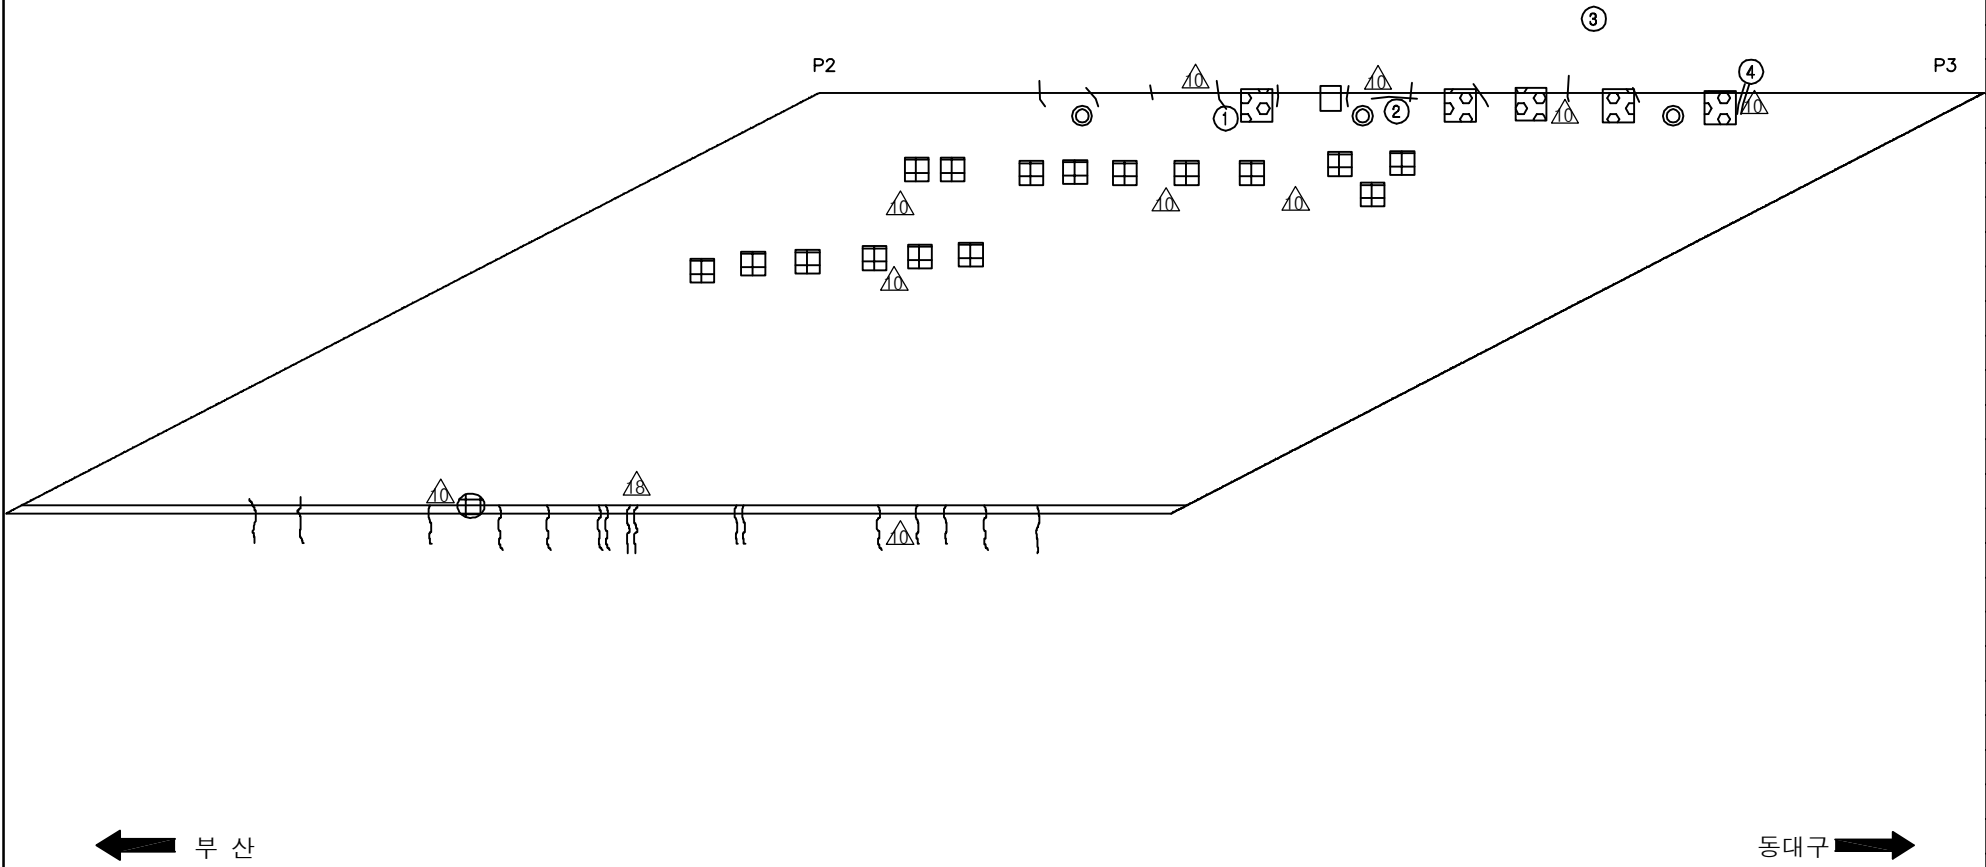손 상 현 황 표

[illegible]

KEY PLAN

SECTION


The diagram is a cross-section of a bridge deck. It features a central vertical support structure. On either side of this support are side walls or abutments. The top of the structure is a horizontal line representing the deck surface. Below the deck surface, there are several vertical lines indicating reinforcement bars or structural elements. The overall shape is symmetrical about a central vertical axis.

용역명	2017년 상반기 시설물 정기점검 용역
과업기간	2017. 03. 21 ~ 2017. 06. 30
발주처	 신대구부산고속도로주식회사
용역사	(주)위드이앤오
도면번호	3

ID:노변교(부산)-교면포장 S4

보 수 이 력		
	기 존 규 열	보수(12. 상반기)
	신 규 규 열	보수(12. 하반기)
	보수부위재균열	보수(13. 상반기)
	보 수(기보수)	보수(13. 하반기)
	보 수(08. 하반기)	보수(14. 상반기)
	보 수(09. 상반기)	보수(14. 하반기)
	보 수(09. 하반기)	보수(15. 상반기)
	보 수(10. 상반기)	보수(15. 하반기)
	보 수(10. 하반기)	보수(16. 상반기)
	보 수(11. 상반기)	보수(16. 하반기)
	보 수(11. 하반기)	보수(17. 상반기)

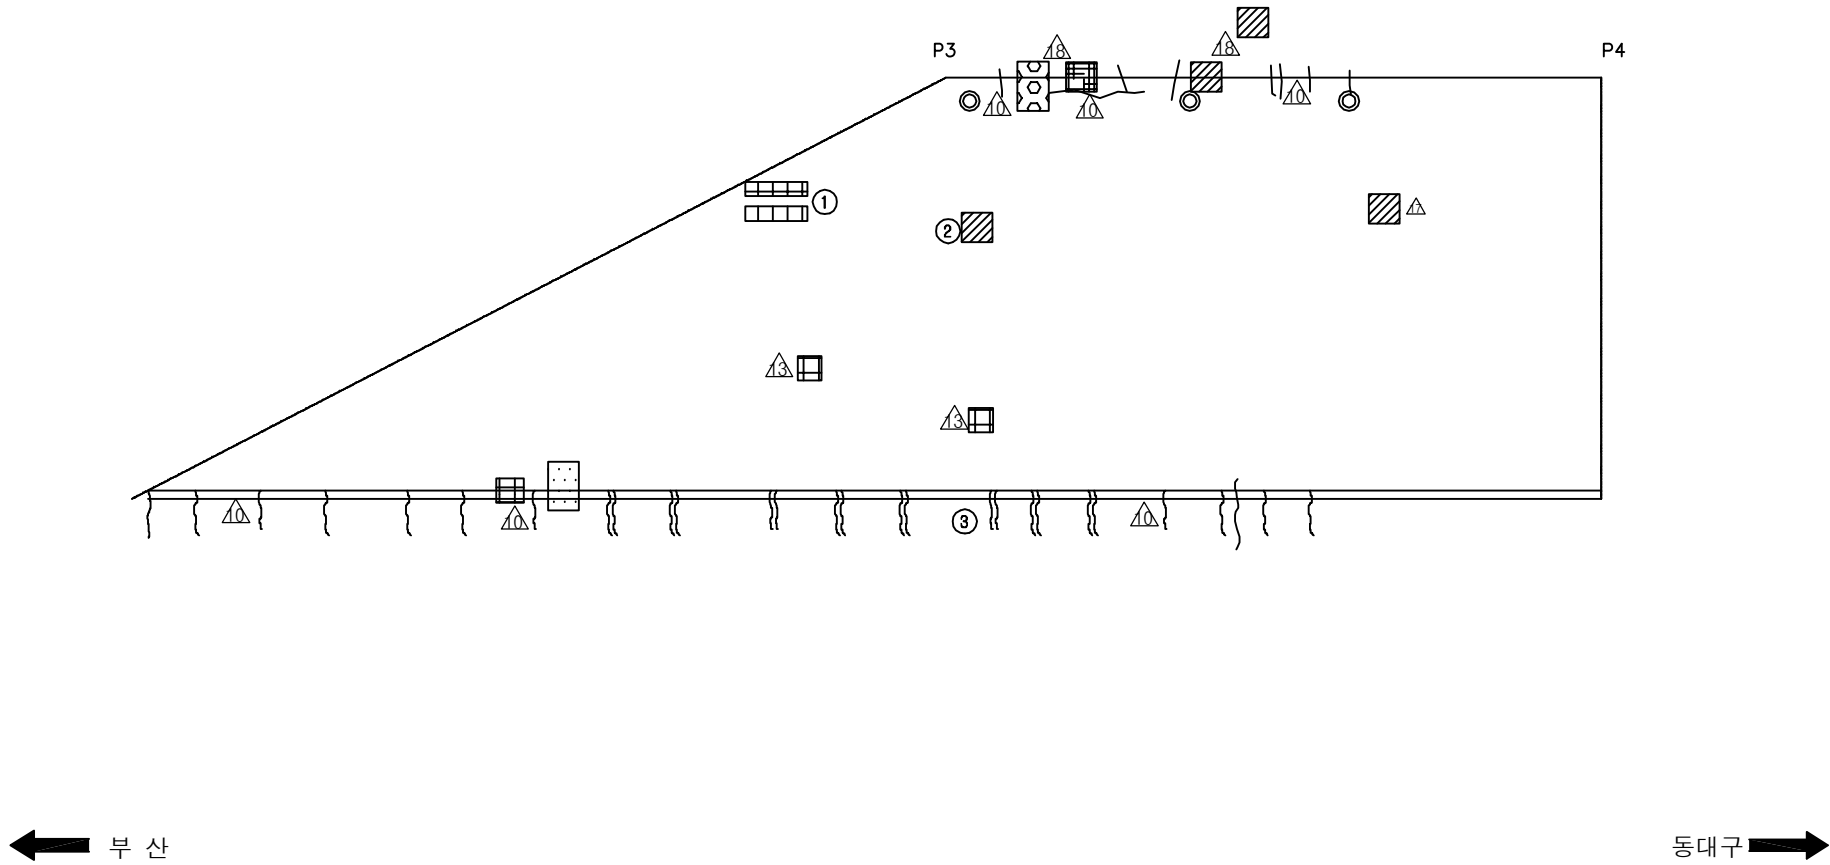손 상 현 황 표

[illegible]

KEY PLAN

부산 ← → 동대구


SECTION


The diagram is a cross-section of a bridge deck. It features a central vertical support structure. On either side of this support are side walls or abutments. The top of the structure is a horizontal line representing the deck surface. Below the deck surface, there are several vertical lines indicating reinforcement bars or structural elements. The overall shape is symmetrical about a central vertical axis.

용역명	2017년 상반기 시설물 정기점검 용역
과업기간	2017. 03. 21 ~ 2017. 06. 30
발주처	 신대구부산고속도로주식회사
용역사	(주)위드이앤오
도면번호	4

ID:노변교(부산)-교면포장 S5

보 수 이 력		
	기 존 규 열	보수(12. 상반기)
	신 규 규 열	보수(12. 하반기)
	보수부위재균열	보수(13. 상반기)
	보 수(기보수)	보수(13. 하반기)
	보 수(08. 하반기)	보수(14. 상반기)
	보 수(09. 상반기)	보수(14. 하반기)
	보 수(09. 하반기)	보수(15. 상반기)
	보 수(10. 상반기)	보수(15. 하반기)
	보 수(10. 하반기)	보수(16. 상반기)
	보 수(11. 상반기)	보수(16. 하반기)
	보 수(11. 하반기)	보수(17. 상반기)

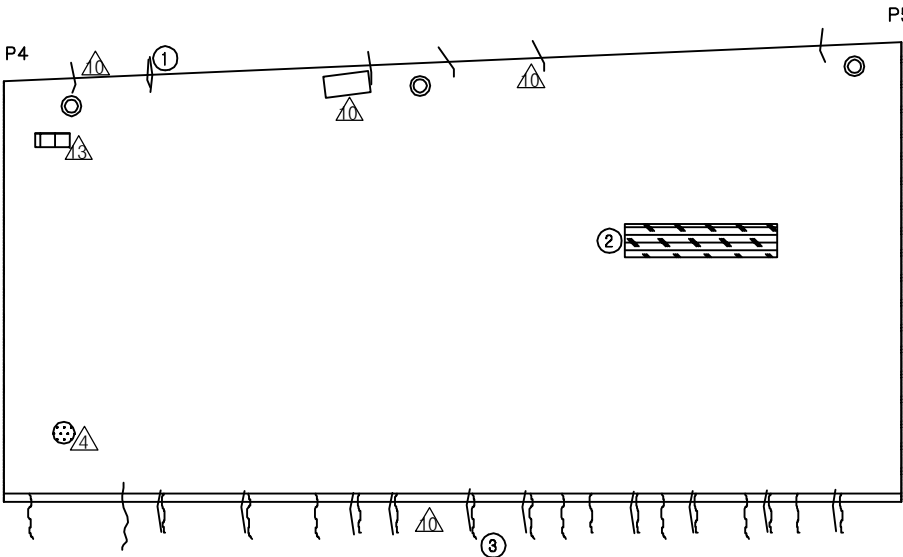
손상 현황 표

[illegible]


← 부산

동대구 ➡

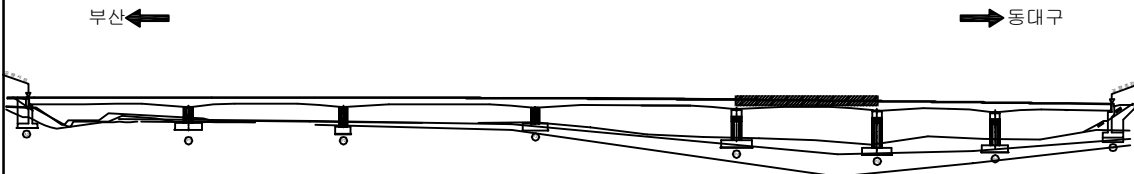KEY PLAN



SECTION _____

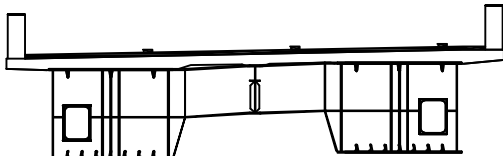


용역명	2017년 상반기 시설물 정기점검 용역
과업기간	2017. 03. 21 ~ 2017. 06. 30
발주처	 신대구부산고속도로주식회사
용역사	(주)위드이앤오
도면번호	5

ID:노변교(부산)-교면포장 S6

보 수 이 려		
	기 존 규 열	보수(12. 상반기)
	신 규 규 열	보수(12. 하반기)
	보수부위재균열	보수(13. 상반기)
	보 수(기보수)	보수(13. 하반기)
	보 수(08. 하반기)	보수(14. 상반기)
	보 수(09. 상반기)	보수(14. 하반기)
	보 수(09. 하반기)	보수(15. 상반기)
	보 수(10. 상반기)	보수(15. 하반기)
	보 수(10. 하반기)	보수(16. 상반기)
	보 수(11. 상반기)	보수(16. 하반기)
	보 수(11. 하반기)	보수(17. 상반기)

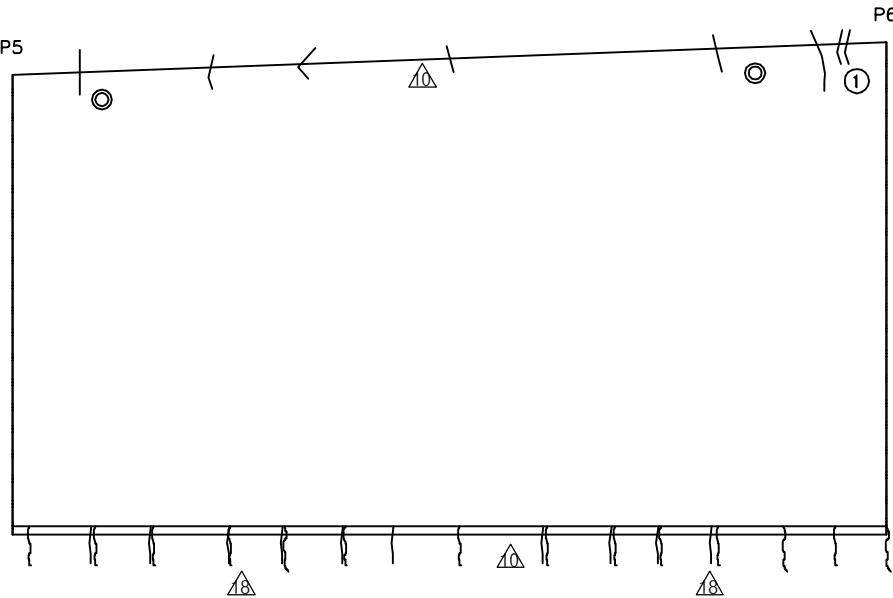손상 현황 표

[illegible]

← 부산

동대구 ➡

KEY PLAN

부산 ← → 동대구

SECTION



용역명	2017년 상반기 시설물 정기점검 용역
과업기간	2017. 03. 21 ~ 2017. 06. 30
발주처	 신대구부산고속도로주식회사
용역사	(주)위드이앤오
도면번호	6

ID:노변교(부산)-교면포장 S7

보 수 이 려		
	기 존 규 열	보수(12. 상반기)
	신 규 규 열	보수(12. 하반기)
	보수부위재균열	보수(13. 상반기)
	보 수(기보수)	보수(13. 하반기)
	보 수(08. 하반기)	보수(14. 상반기)
	보 수(09. 상반기)	보수(14. 하반기)
	보 수(09. 하반기)	보수(15. 상반기)
	보 수(10. 상반기)	보수(15. 하반기)
	보 수(10. 하반기)	보수(16. 상반기)
	보 수(11. 상반기)	보수(16. 하반기)
	보 수(11. 하반기)	보수(17. 상반기)

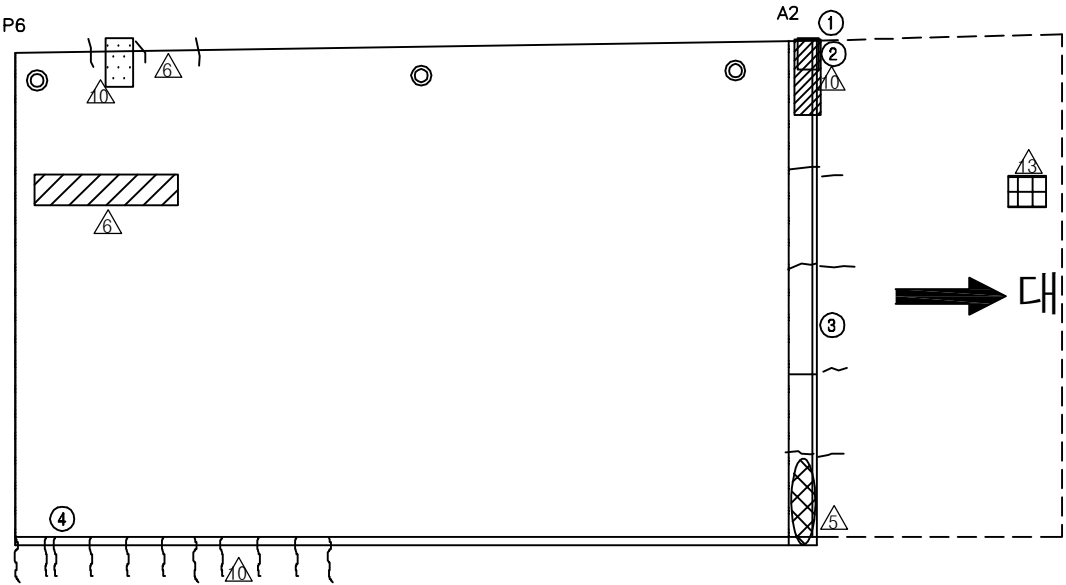
손상 현황 표

[illegible]


← 부산

동대구 ➡

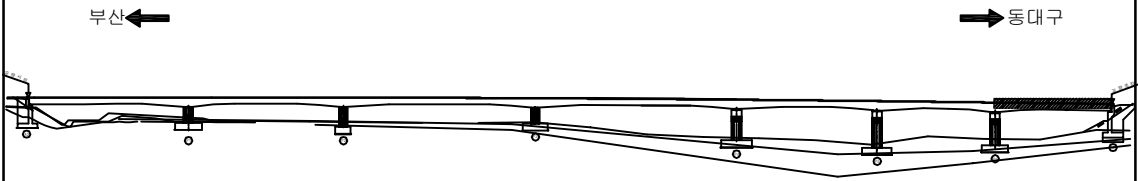KEY PLAN



SECTION _____

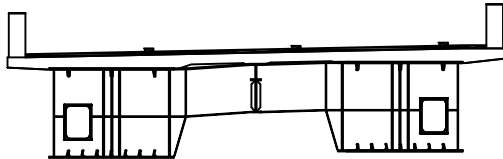

용역명	2017년 상반기 시설물 정기점검 용역
과업기간	2017. 03. 21 ~ 2017. 06. 30
발주처	 신대구부산고속도로주식회사
용역사	(주)위드이앤오
도면번호	7


10:노변교(부산)-바닥판하면 S3

보 수 이 려			
	기 존 규 열		보 수(12. 상반기)
	신 규 규 열		보 수(12. 하반기)
	보 수부위재검열		보 수(13. 상반기)
	보 수(기보수)		보 수(13. 하반기)
	보 수(08. 하반기)		보 수(14. 상반기)
	보 수(09. 상반기)		보 수(14. 하반기)
	보 수(09. 하반기)		보 수(15. 상반기)
	보 수(10. 상반기)		보 수(15. 하반기)
	보 수(10. 하반기)		보 수(16. 상반기)
	보 수(11. 상반기)		보 수(16. 하반기)
	보 수(11. 하반기)		보 수(17. 상반기)

손상 현황 표

[illegible]

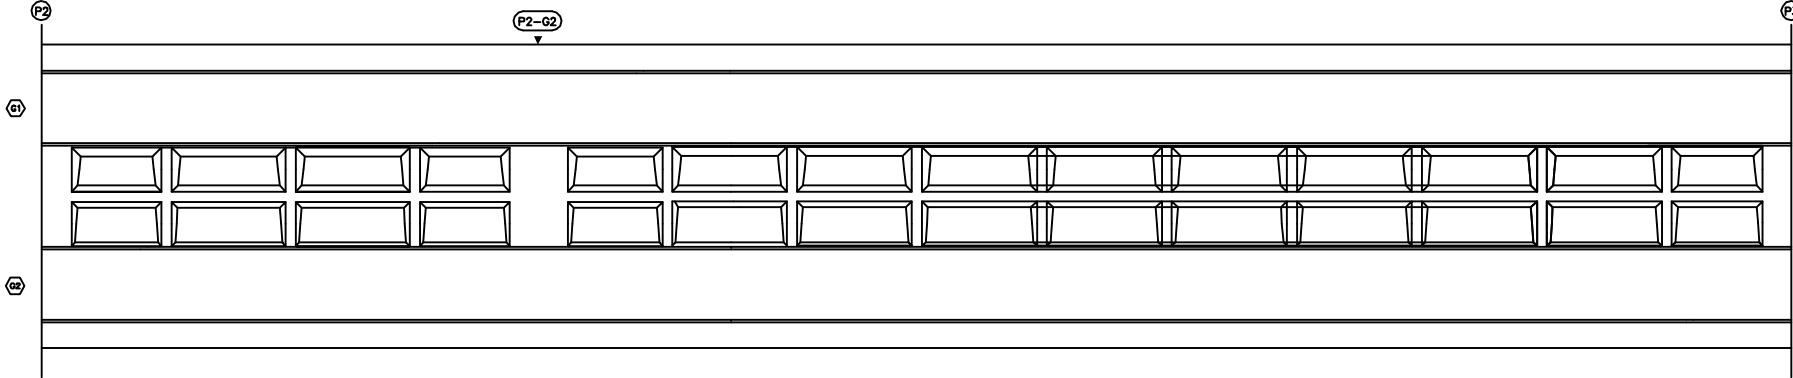
주) 손상의 폭과 길이는 m 이며, 단 균열의 폭은 mm 임




← 부산

동대구 ➡

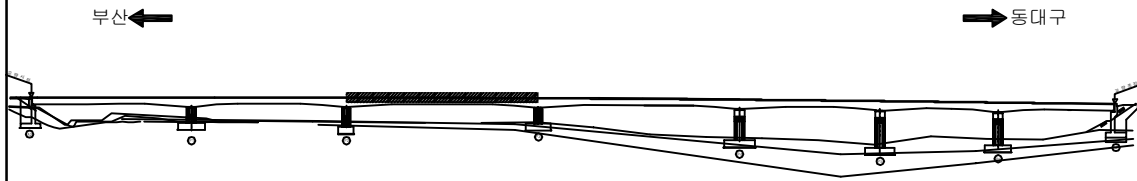KEY PLAN



SECTION

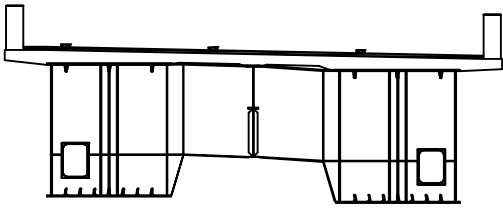

용역명	2017년 상반기 시설물 정기점검 용역
과업기간	2017. 03. 21 ~ 2017. 06. 30
발주처	 신대구부산고속도로주식회사
용역사	(주)위드이앤오
도면번호	10


ID:노변교(부산)-바닥판하면 S4

보 수 이 려			
	기 존 규 열		보 수(12. 상반기)
	신 규 규 열		보 수(12. 하반기)
	보 수부위재균열		보 수(13. 상반기)
	보 수(기보수)		보 수(13. 하반기)
	보 수(08. 하반기)		보 수(14. 상반기)
	보 수(08. 상반기)		보 수(14. 하반기)
	보 수(09. 하반기)		보 수(15. 상반기)
	보 수(10. 상반기)		보 수(15. 하반기)
	보 수(10. 하반기)		보 수(16. 상반기)
	보 수(11. 상반기)		보 수(16. 하반기)
	보 수(11. 하반기)		보 수(17. 상반기)

손상 현황 표

[illegible]

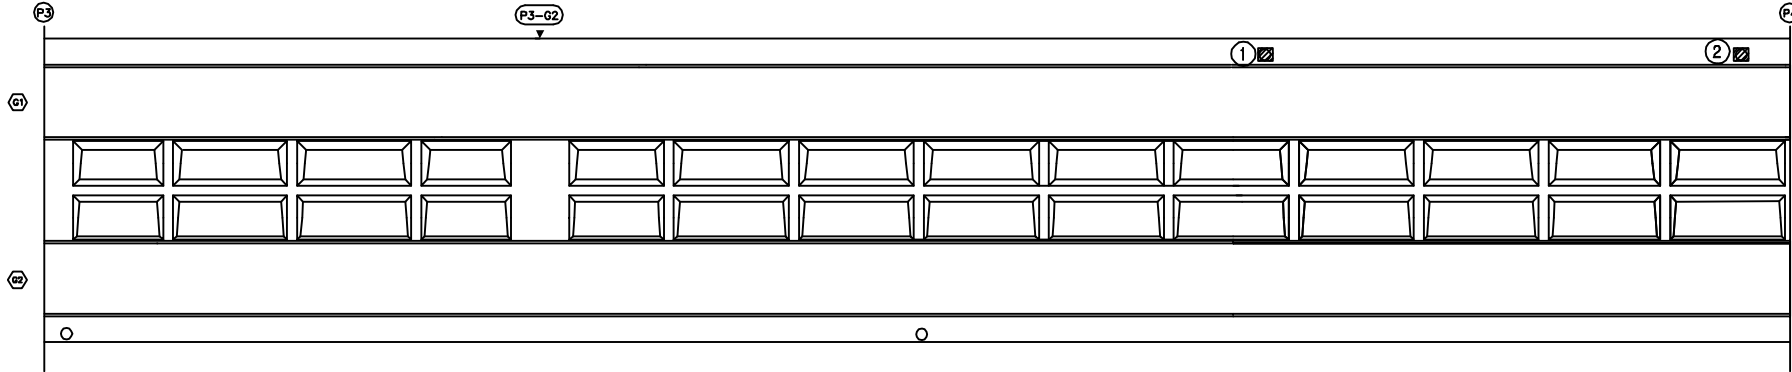
주) 손상의 폭과 길이는 m 이며, 단 균열의 폭은 mm 임




부산

동대구 ➡

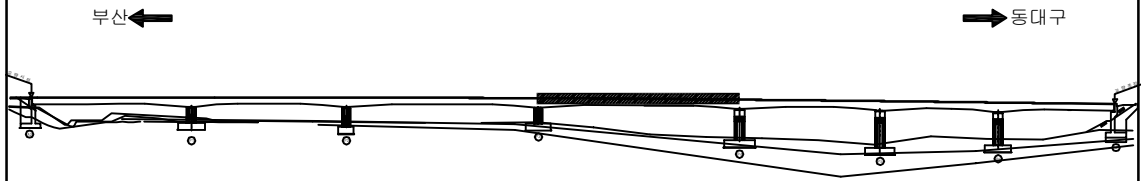KEY PLAN



SECTION

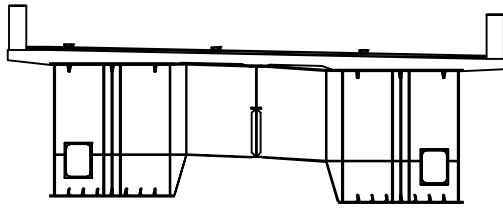


용역명	2017년 상반기 시설물 정기점검 용역
과업기간	2017. 03. 21 ~ 2017. 06. 30
발주처	 신대구부산고속도로주식회사
용역사	(주)위드이앤오
도면번호	11

ID:노변교(부산)-바닥판하면 S6

보 수 이 려		
	기 존 규 열	보수(12. 상반기)
	신 규 규 열	보수(12. 하반기)
	보수부위재균열	보수(13. 상반기)
	보수(기보수)	보수(13. 하반기)
	보수(08. 하반기)	보수(14. 상반기)
	보수(09. 상반기)	보수(14. 하반기)
	보수(09. 하반기)	보수(15. 상반기)
	보수(10. 상반기)	보수(15. 하반기)
	보수(10. 하반기)	보수(16. 상반기)
	보수(11. 상반기)	보수(16. 하반기)
	보수(11. 하반기)	보수(17. 상반기)

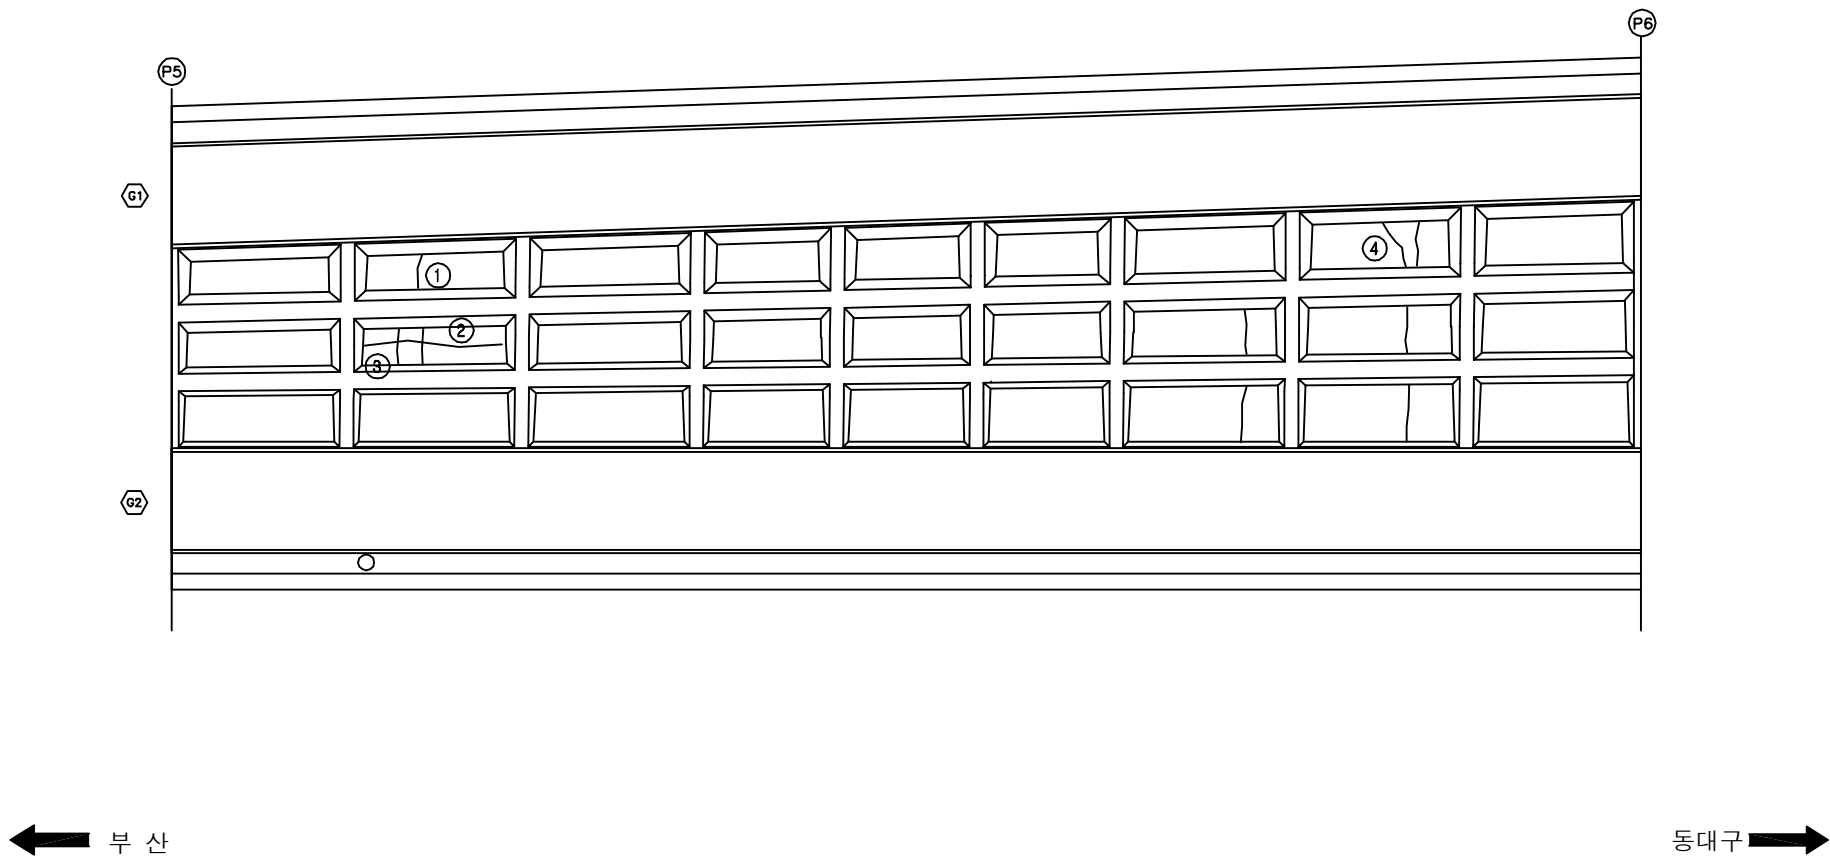손상 현황 표

[illegible]

KEY PLAN














부산 ← → 동대구

SECTION



용역명	2017년 상반기 시설물 정기점검 용역
과업기간	2017. 03. 21 ~ 2017. 06. 30
발주처	 신대구부산고속도로주식회사
용역사	(주)위드이앤오
도면번호	13

             ID:노변교(부산)-바닥판하면 S7

보 수 이 려			
	기 존 규 열		보 수(12. 상반기)
	신 규 규 열		보 수(12. 하반기)
	보 수부위재균열		보 수(13. 상반기)
	보 수(기보수)		보 수(13. 하반기)
	보 수(08. 하반기)		보 수(14. 상반기)
	보 수(09. 상반기)		보 수(14. 하반기)
	보 수(09. 하반기)		보 수(15. 상반기)
	보 수(10. 상반기)		보 수(15. 하반기)
	보 수(10. 하반기)		보 수(16. 상반기)
	보 수(11. 상반기)		보 수(16. 하반기)
	보 수(11. 하반기)		보 수(17. 상반기)

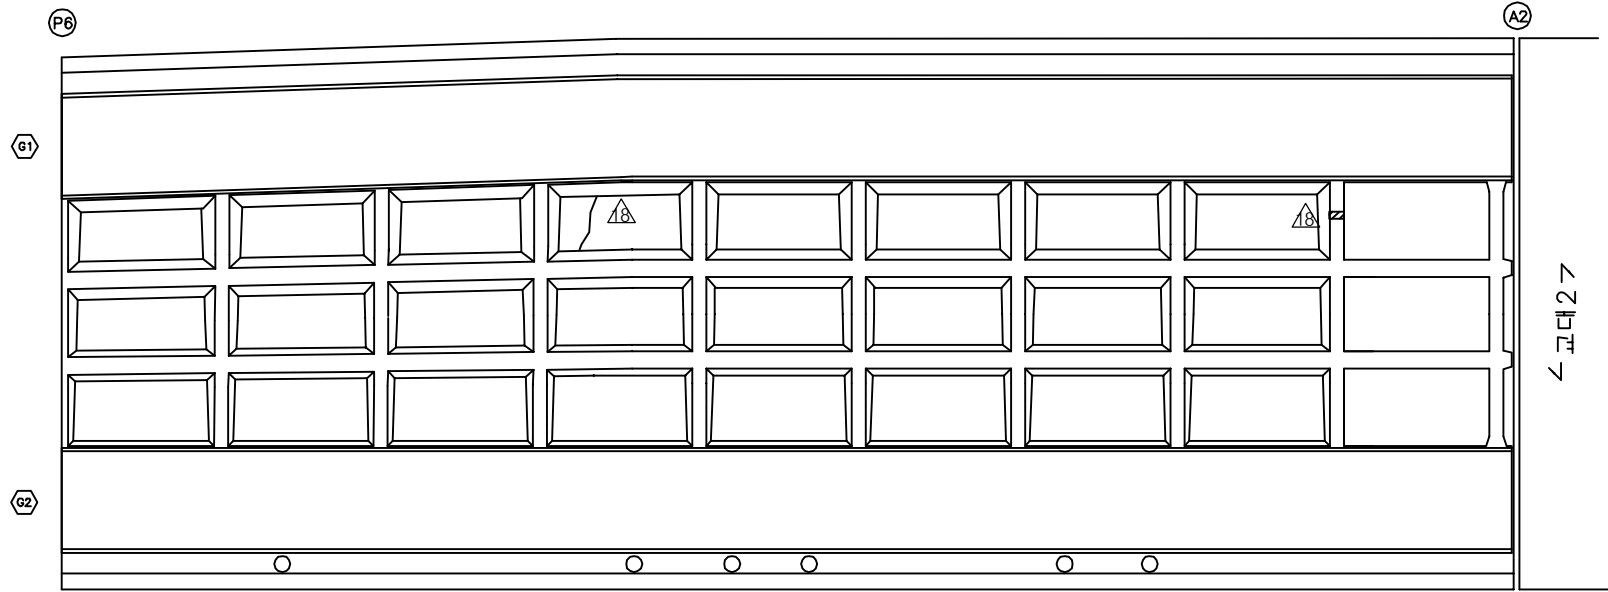손상 현황 표

[illegible]

← 부 산

동대구 →

KEY PLAN

부산 ←

→ 동대구

SECTION



용역명	2017년 상반기 시설물 정기점검 용역
과업기간	2017. 03. 21 ~ 2017. 06. 30
발주처	 신대구부산고속도로주식회사
용역사	(주)위드이앤오
도면번호	14

ID:노변교(부산)-바닥판하면 S5

보 수 이 력		
	기 존 규 열	보수(12. 상반기)
	신 규 규 열	보수(12. 하반기)
	보수부위재균열	보수(13. 상반기)
	보수(기보수)	보수(13. 하반기)
	보수(08. 하반기)	보수(14. 상반기)
	보수(09. 상반기)	보수(14. 하반기)
	보수(09. 하반기)	보수(15. 상반기)
	보수(10. 상반기)	보수(15. 하반기)
	보수(10. 하반기)	보수(16. 상반기)
	보수(11. 상반기)	보수(16. 하반기)
	보수(11. 하반기)	보수(17. 상반기)

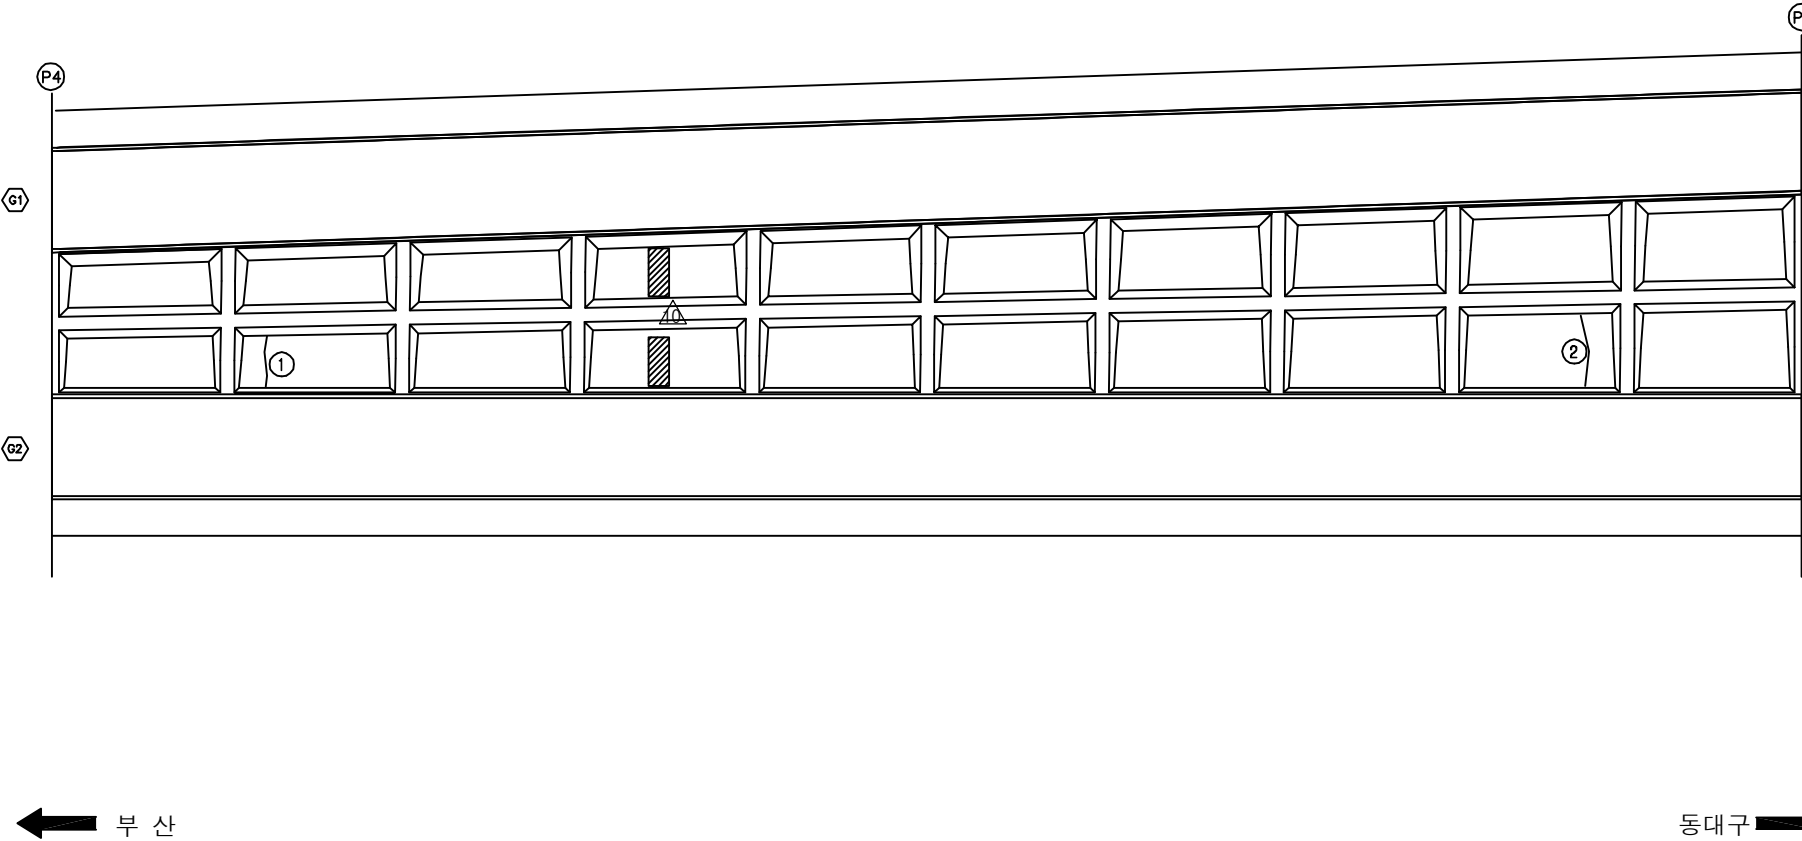손 상 현 황 표


[illegible]

KEY PLAN

부산 ← → 동대구


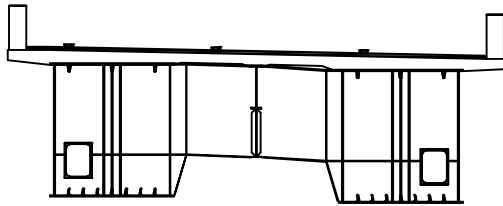SECTION




용역명	2017년 상반기 시설물 정기점검 용역
과업기간	2017. 03. 21 ~ 2017. 06. 30
발주처	 신대구부산고속도로주식회사
용역사	(주)위드이앤오
도면번호	12


ID:노변교(부산)-바닥판하면 S1

보 수 이 려			
	기 존 규 열		보 수(12. 상반기)
	신 규 규 열		보 수(12. 하반기)
	보수부위재균열		보 수(13. 상반기)
	보 수(기보수)		보 수(13. 하반기)
	보 수(08. 하반기)		보 수(14. 상반기)
	보 수(09. 상반기)		보 수(14. 하반기)
	보 수(09. 하반기)		보 수(15. 상반기)
	보 수(10. 상반기)		보 수(15. 하반기)
	보 수(10. 하반기)		보 수(16. 상반기)
	보 수(11. 상반기)		보 수(16. 하반기)
	보 수(11. 하반기)		보 수(17. 상반기)

손상 현황 표

[illegible]

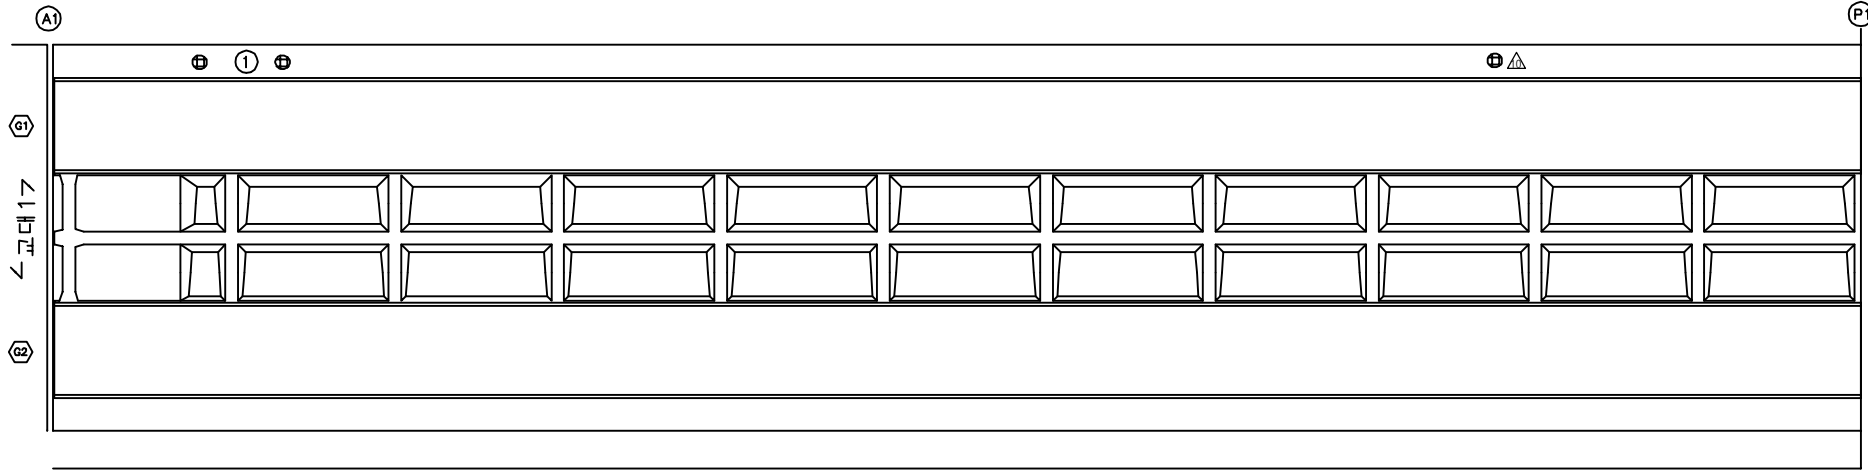
주) 손상의 폭과 길이는 m 이며, 단 균열의 폭은 mm 임




← 부산

동대구 ➡

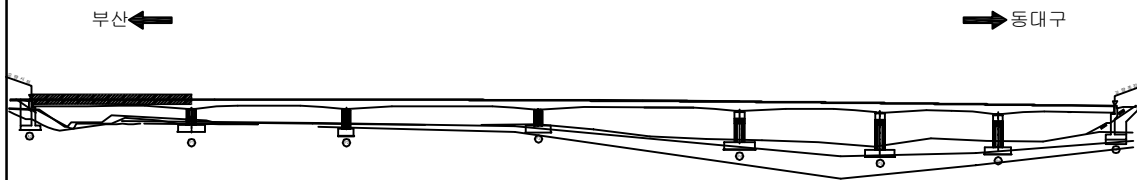KEY PLAN



SECTION _____

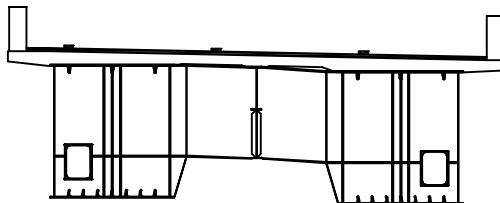

용역명	2017년 상반기 시설물 정기점검 용역
과업기간	2017. 03. 21 ~ 2017. 06. 30
발주처	 신대구부산고속도로주식회사
용역사	(주)위드이앤오
도면번호	8


10:노변교(부산)-바닥판하면 S2

보 수 이 려		
	기 존 규 역	보 수(12. 상반기)
	신 규 규 역	보 수(12. 하반기)
	보 수부위재균열	보 수(13. 상반기)
	보 수(기보수)	보 수(13. 하반기)
	보 수(08. 하반기)	보 수(14. 상반기)
	보 수(08. 상반기)	보 수(14. 하반기)
	보 수(09. 하반기)	보 수(15. 상반기)
	보 수(10. 상반기)	보 수(15. 하반기)
	보 수(10. 하반기)	보 수(16. 상반기)
	보 수(11. 상반기)	보 수(16. 하반기)
	보 수(11. 하반기)	보 수(17. 상반기)


손상 현황 표

[illegible]

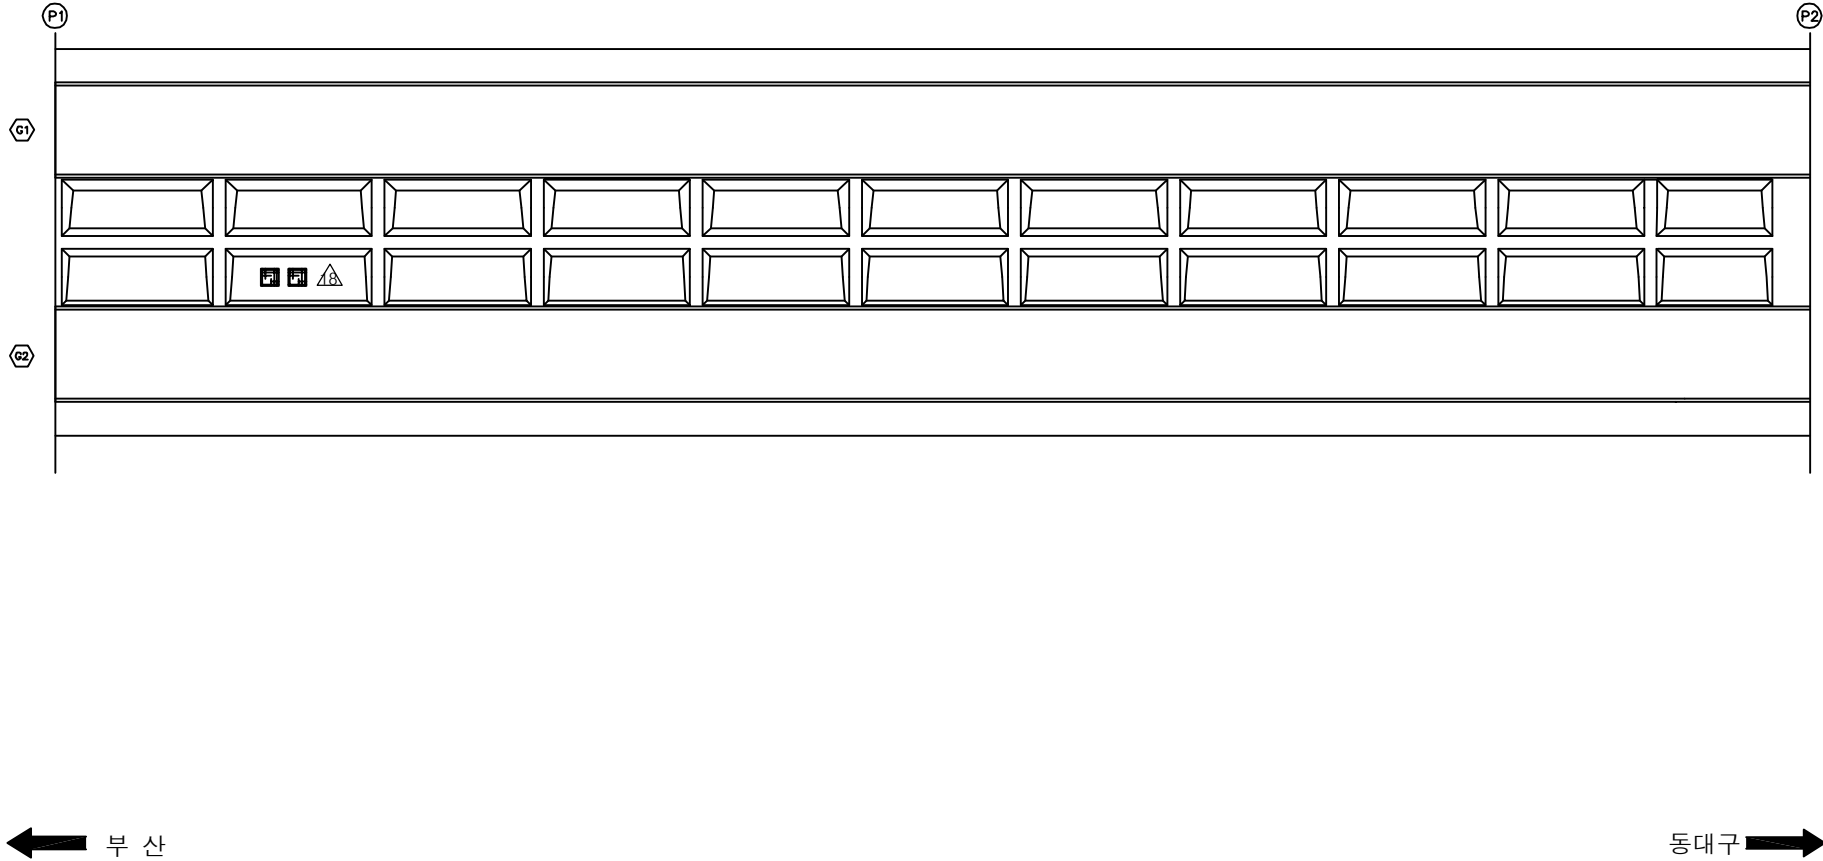
주) 손상의 폭과 길이는 m 이며, 단 균열의 폭은 mm 임



KEY PLAN

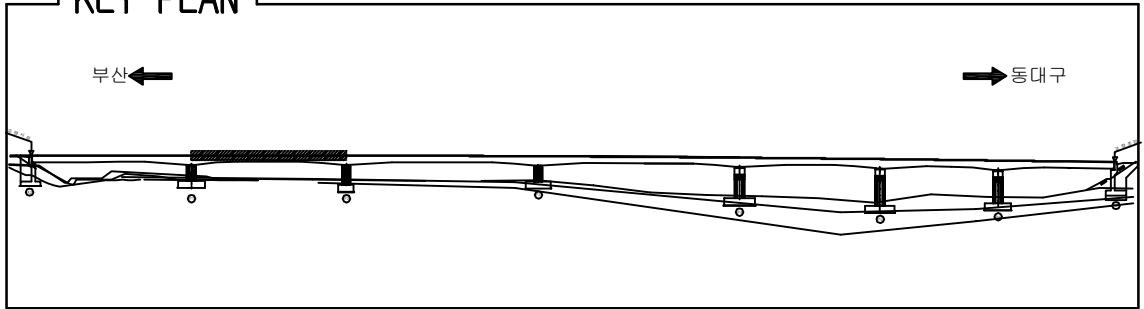

SECTION _____

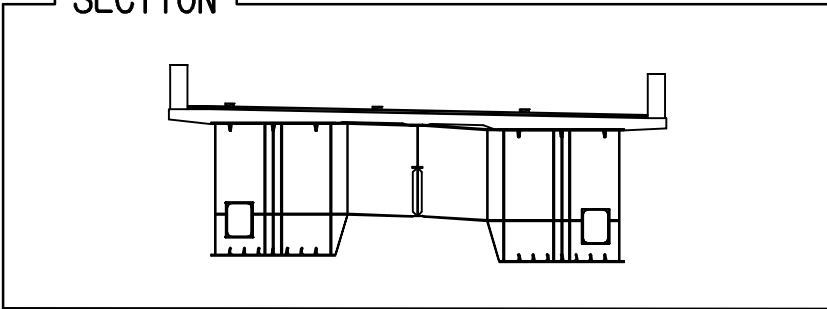


용역명	2017년 상반기 시설물 정기점검 용역
과업기간	2017. 03. 21 ~ 2017. 06. 30
발주처	 신대구부산고속도로주식회사
용역사	(주)위드이앤오
도면번호	9


ID:노변교(부산)-거더외부(G1) S2

보 수 이 력		
	기 존 규 열	보 수(12. 상반기)
	신 규 규 열	보 수(12. 하반기)
	보수부위재균열	보 수(13. 상반기)
	보 수(기보수)	보 수(13. 하반기)
	보 수(08. 하반기)	보 수(14. 상반기)
	보 수(09. 상반기)	보 수(14. 하반기)
	보 수(09. 하반기)	보 수(15. 상반기)
	보 수(10. 상반기)	보 수(15. 하반기)
	보 수(10. 하반기)	보 수(16. 상반기)
	보 수(11. 상반기)	보 수(16. 하반기)
	보 수(11. 하반기)	보 수(17. 상반기)

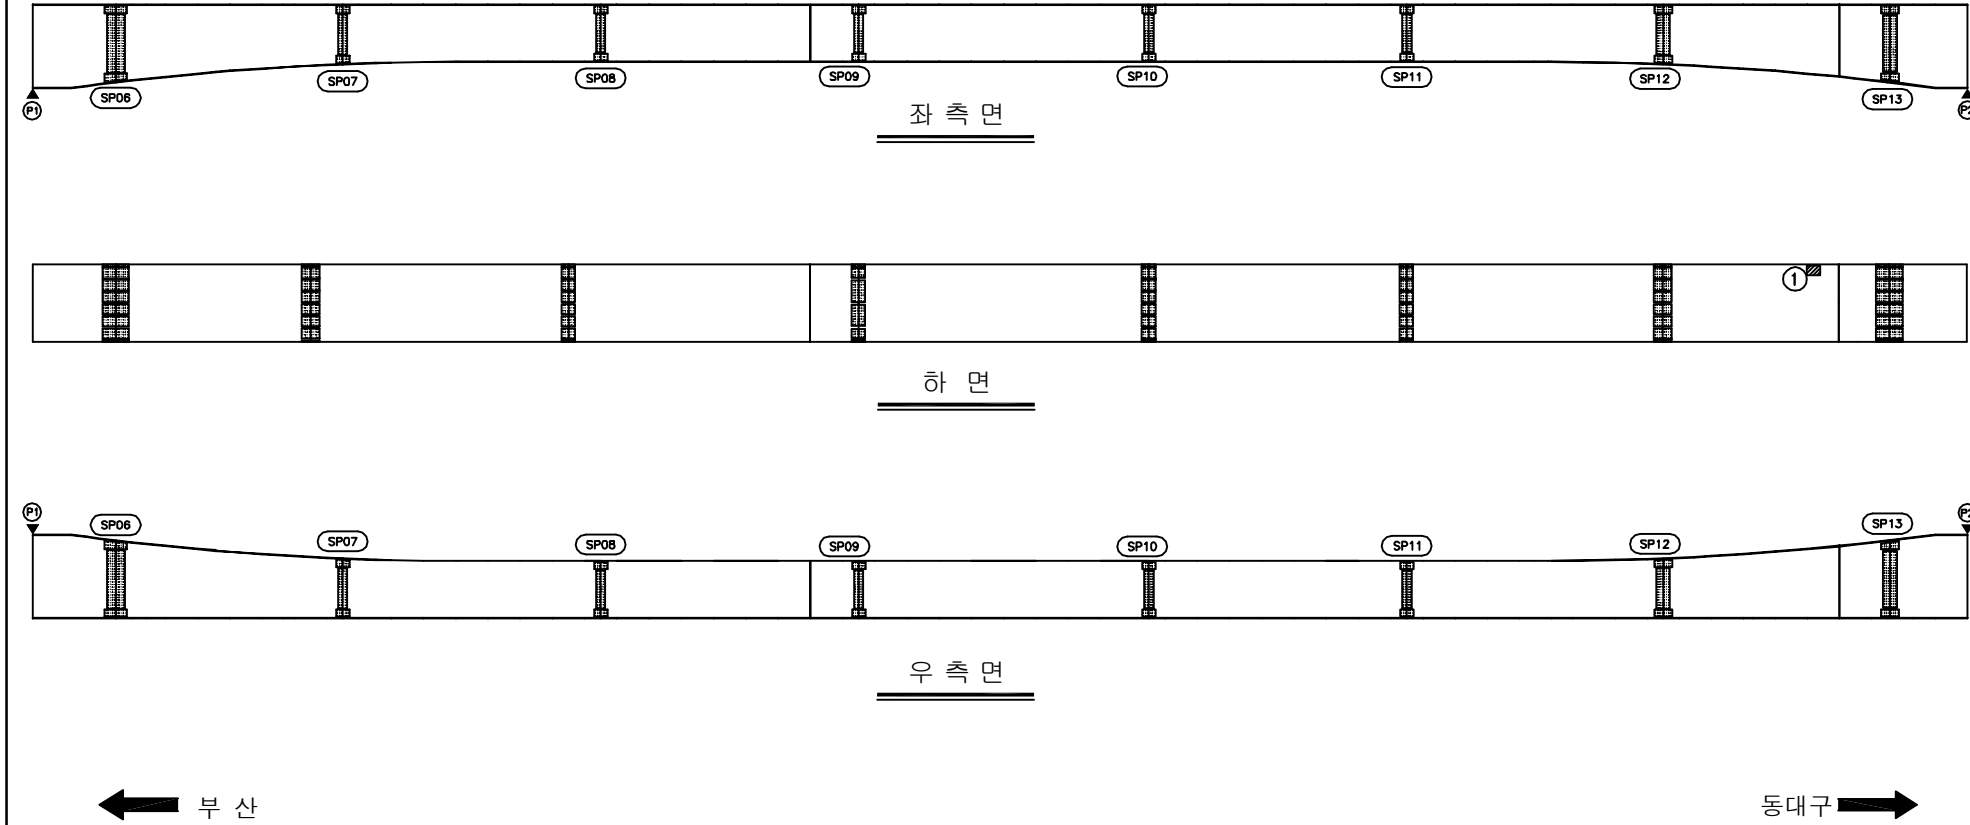
손상 현황 표

[illegible]

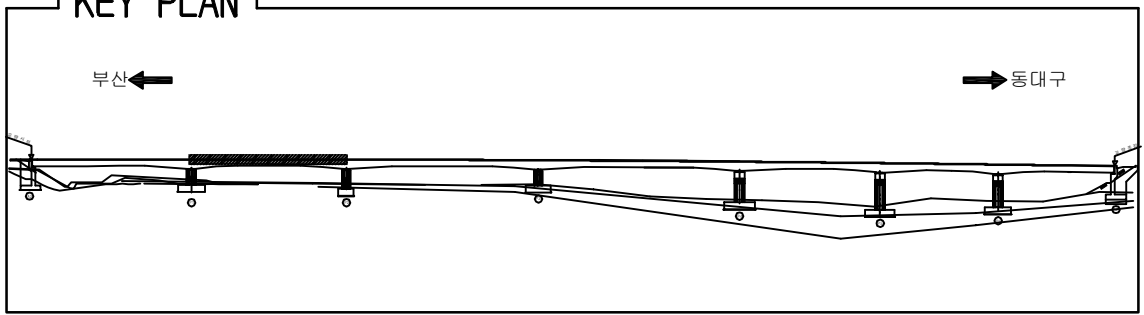KEY PLAN



SECTION _____

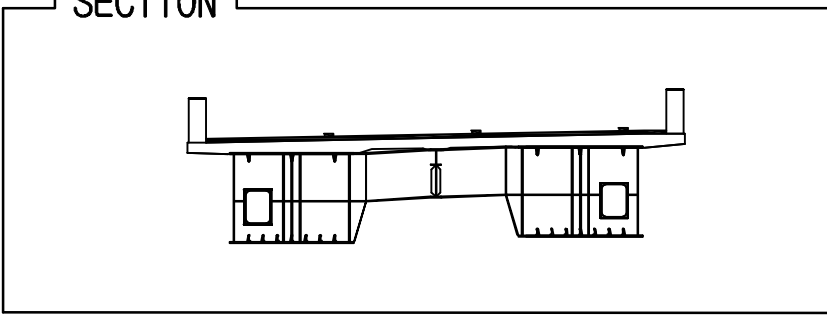


용역명	2017년 상반기 시설물 정기점검 용역
과업기간	2017. 03. 21 ~ 2017. 06. 30
발주처	 신대구부산고속도로주식회사
용역사	(주)위드이앤오
도면번호	16

ID:노변교(부산)-거더외부(G1) S1

보 수 이 려		
	기 존 규 열	보 수(12. 상반기)
	신 규 규 열	보 수(12. 하반기)
	보 수부위재균열	보 수(13. 상반기)
	보 수(기보수)	보 수(13. 하반기)
	보 수(08. 하반기)	보 수(14. 상반기)
	보 수(08. 상반기)	보 수(14. 하반기)
	보 수(09. 하반기)	보 수(15. 상반기)
	보 수(10. 상반기)	보 수(15. 하반기)
	보 수(10. 하반기)	보 수(16. 상반기)
	보 수(11. 상반기)	보 수(16. 하반기)
	보 수(11. 하반기)	보 수(17. 상반기)

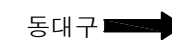손상 현황 표

[illegible]

KEY PLAN

부산 ← → 동대구


SECTION



용역명	2017년 상반기 시설물 정기점검 용역
과업기간	2017. 03. 21 ~ 2017. 06. 30
발주처	 신대구부산고속도로주식회사
용역사	(주)위드이앤오
도면번호	15

ID:노변교(부산)-거더외부(G1) S3

보 수 이 려		
	기 존 규 역	보 수(12. 상반기)
	신 규 규 역	보 수(12. 하반기)
	보 수부위재균열	보 수(13. 상반기)
	보 수(기보수)	보 수(13. 하반기)
	보 수(08. 하반기)	보 수(14. 상반기)
	보 수(08. 상반기)	보 수(14. 하반기)
	보 수(09. 하반기)	보 수(15. 상반기)
	보 수(10. 상반기)	보 수(15. 하반기)
	보 수(10. 하반기)	보 수(16. 상반기)
	보 수(11. 상반기)	보 수(16. 하반기)
	보 수(11. 하반기)	보 수(17. 상반기)

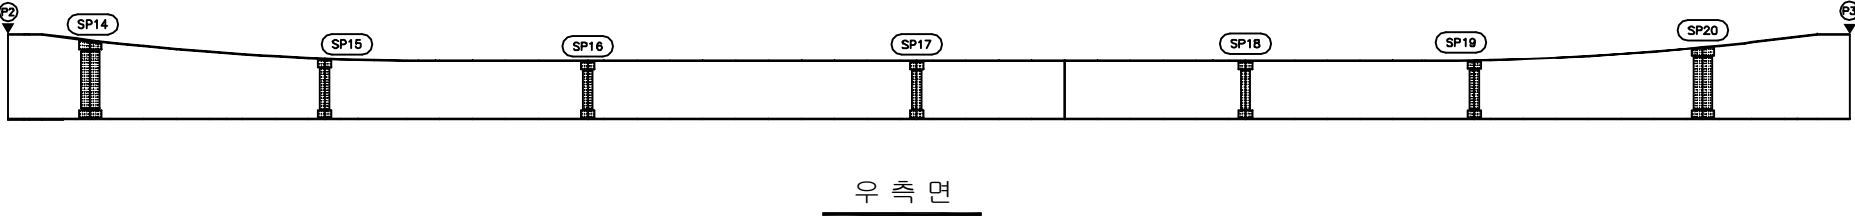손상 현황 표

[illegible]

부산

동대구 ➡

KEY PLAN

부산 ← → 동대구

SECTION




용역명	2017년 상반기 시설물 정기점검 용역
과업기간	2017. 03. 21 ~ 2017. 06. 30
발주처	 신대구부산고속도로주식회사
용역사	(주)위드이앤오
도면번호	17

ID:노변교(부산)-거더외부(G1) S4


보 수 이 려		
	기 존 규 열	 보 수(12. 상반기)
	신 규 규 열	 보 수(12. 하반기)
	보수부위재균열	 보 수(13. 상반기)
	보 수(기보수)	 보 수(13. 하반기)
	보 수(08. 하반기)	 보 수(14. 상반기)
	보 수(09. 상반기)	 보 수(14. 하반기)
	보 수(09. 하반기)	 보 수(15. 상반기)
	보 수(10. 상반기)	 보 수(15. 하반기)
	보 수(10. 하반기)	 보 수(16. 상반기)
	보 수(11. 상반기)	 보 수(16. 하반기)
	보 수(11. 하반기)	 보 수(17. 상반기)

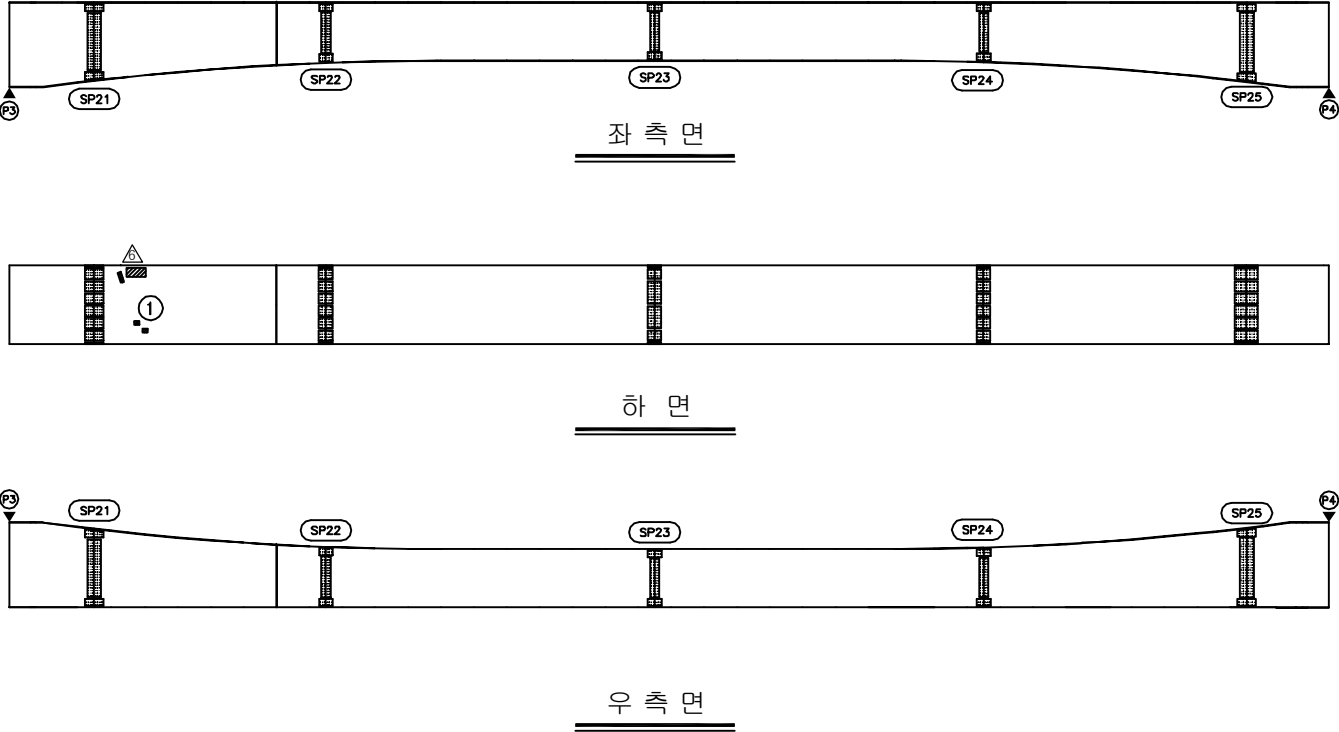손상 현황 표


[illegible]

동대구 ➡

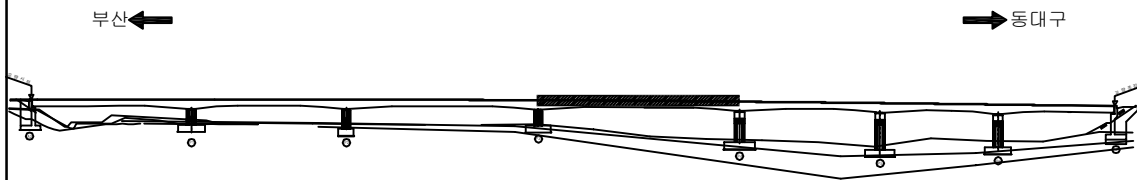KEY PLAN



SECTION _____

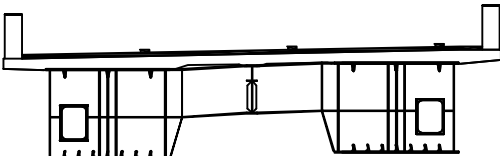


용역명	2017년 상반기 시설물 정기점검 용역
과업기간	2017. 03. 21 ~ 2017. 06. 30
발주처	 신대구부산고속도로주식회사
용역사	(주)위드이앤오
도면번호	18


ID:노변교(부산)-거더외부(G1) S5

보 수 이 려		
	기 존 규 열	보수(12. 상반기)
	신 규 규 열	보수(12. 하반기)
	보수부위재균열	보수(13. 상반기)
	보 수(기보수)	보수(13. 하반기)
	보 수(08. 하반기)	보수(14. 상반기)
	보 수(09. 상반기)	보수(14. 하반기)
	보 수(09. 하반기)	보수(15. 상반기)
	보 수(10. 상반기)	보수(15. 하반기)
	보 수(10. 하반기)	보수(16. 상반기)
	보 수(11. 상반기)	보수(16. 하반기)
	보 수(11. 하반기)	보수(17. 상반기)

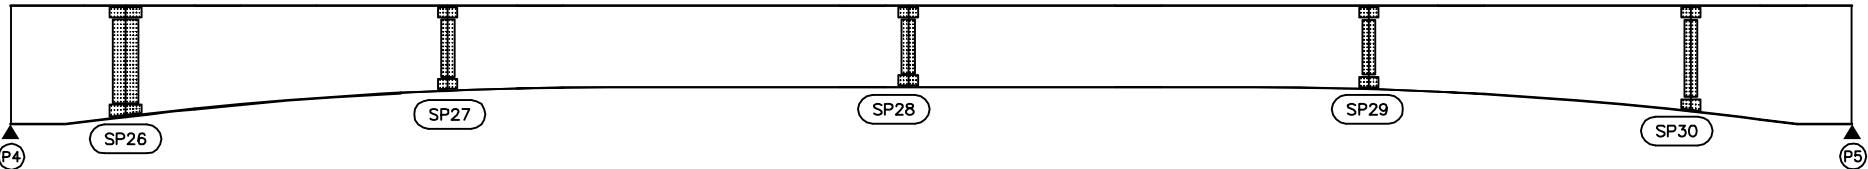
손 상 현 황 표

[illegible]

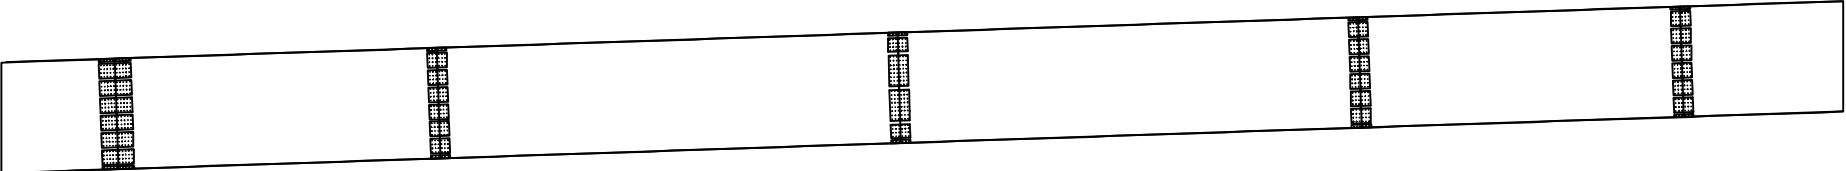좌 측 면



하 면

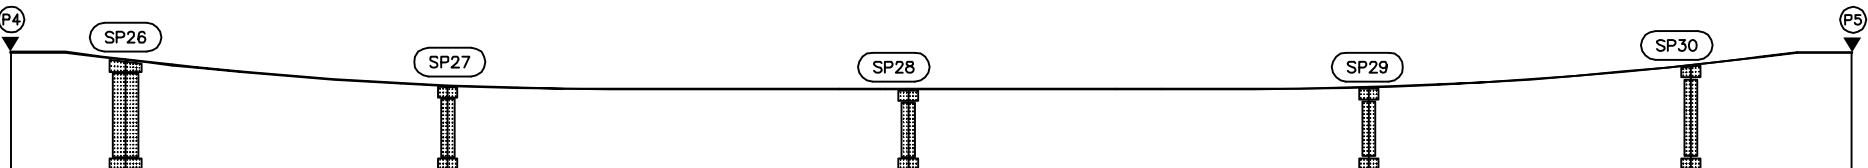


← 부 산


우측면

동대구 ➡

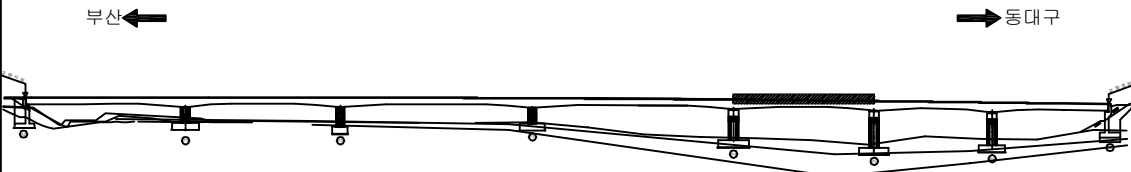KEY PLAN



SECTION _____

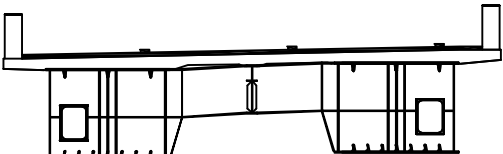


용역명	2017년 상반기 시설물 정기점검 용역
과업기간	2017. 03. 21 ~ 2017. 06. 30
발주처	 신대구부산고속도로주식회사
용역사	(주)위드이앤오
도면번호	19

ID:노변교(부산)-거더외부(G1) S6

보수이력

	기 존 규 열		보 수(12. 상반기)
	신 규 규 열		보 수(12. 하반기)
	보수부위재규열		보 수(13. 상반기)
	보 수(기보수)		보 수(13. 하반기)
	보 수(08. 하반기)		보 수(14. 상반기)
	보 수(09. 상반기)		보 수(14. 하반기)
	보 수(09. 하반기)		보 수(15. 상반기)
	보 수(10. 상반기)		보 수(15. 하반기)
	보 수(10. 하반기)		보 수(16. 상반기)
	보 수(11. 상반기)		보 수(16. 하반기)
	보 수(11. 하반기)		보 수(17. 상반기)

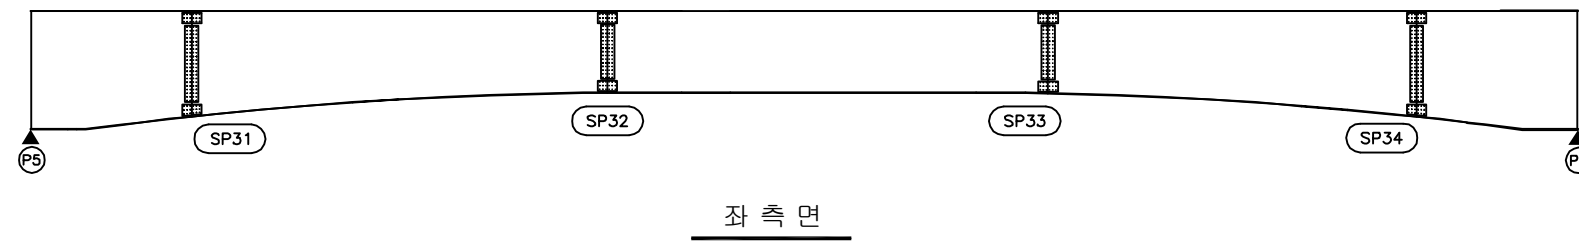
손상 현황 표

[illegible]

좌 측 면



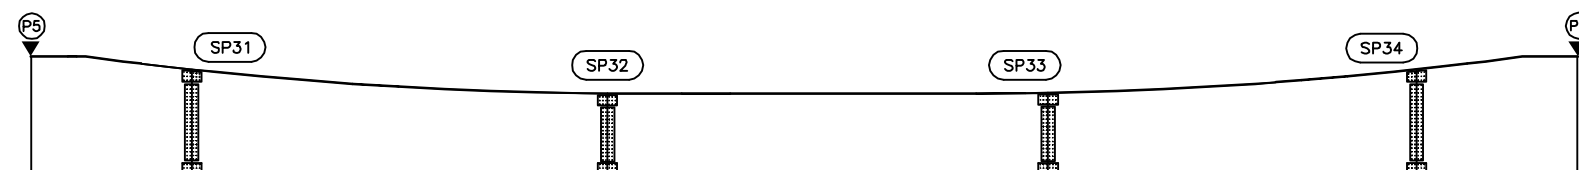하 면




우측면


← 부산

동대구 ➡

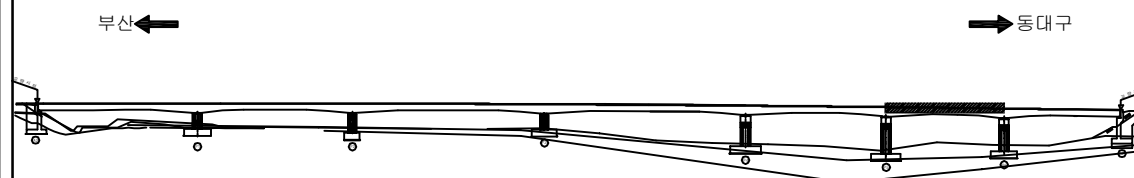KEY PLAN




SECTION



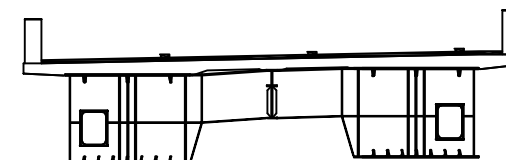


용역명	2017년 상반기 시설물 정기점검 용역
과업기간	2017. 03. 21 ~ 2017. 06. 30
발주처	 신대구부산고속도로주식회사
용역사	(주)위드이앤오
도면번호	20

 ID:노변교(부산)-거더외부(G1) S7

보 수 이 력			
	기 준 규 열		보 수 (12. 상반기)
	신 규 규 열		보 수 (12. 하반기)
	보 수부위재규열		보 수 (13. 상반기)
	보 수 (기보수)		보 수 (13. 하반기)
	보 수 (08. 하반기)		보 수 (14. 상반기)
	보 수 (09. 상반기)		보 수 (14. 하반기)
	보 수 (09. 하반기)		보 수 (15. 상반기)
	보 수 (10. 상반기)		보 수 (15. 하반기)
	보 수 (10. 하반기)		보 수 (16. 상반기)
	보 수 (11. 상반기)		보 수 (16. 하반기)
	보 수 (11. 하반기)		보 수 (17. 상반기)

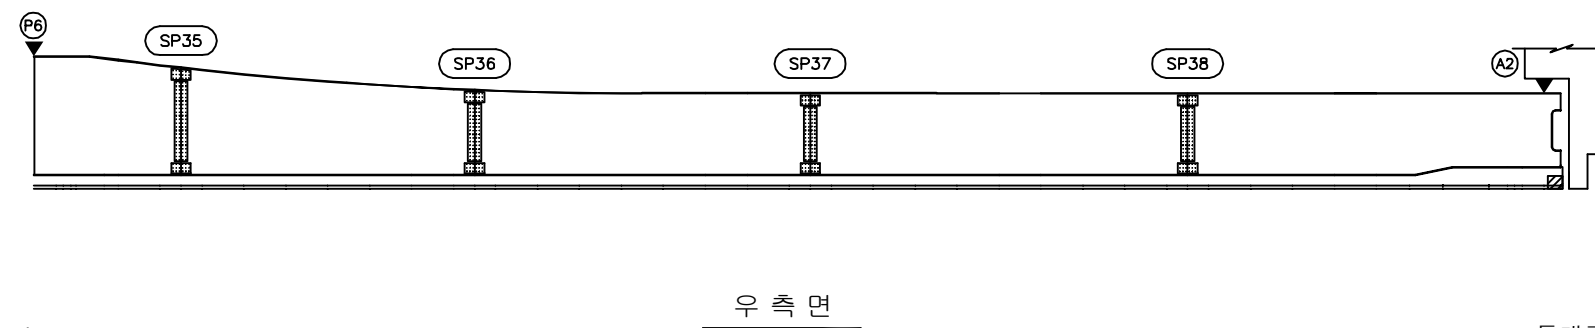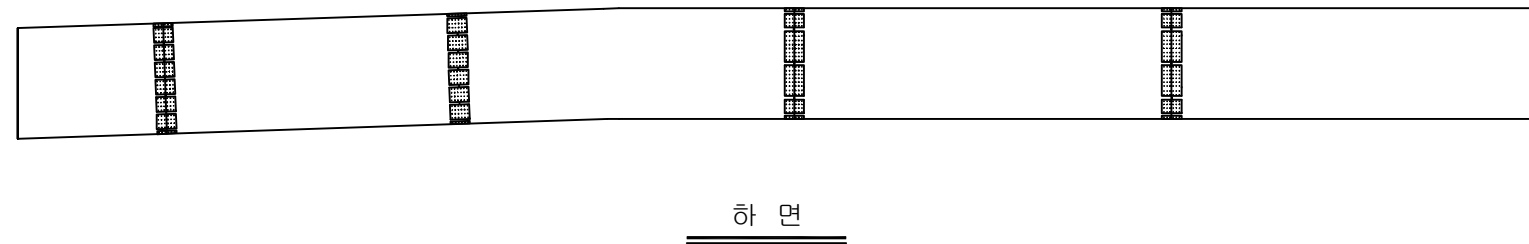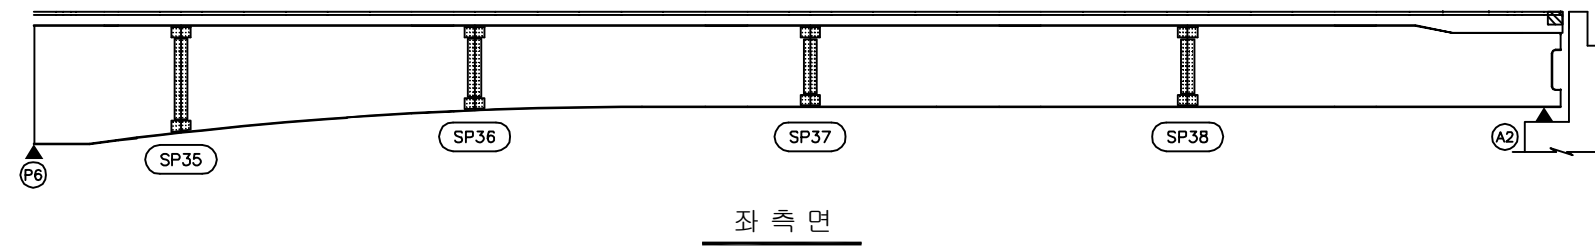
손상 현황 표

[illegible]


← 부산

동대구 ➡

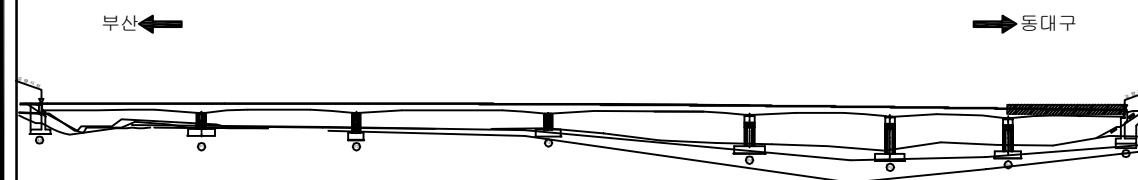KEY PLAN



SECTION

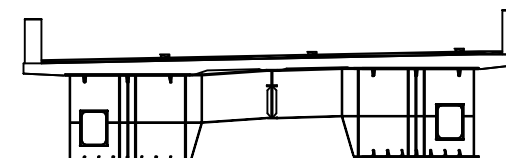


용역명	2017년 상반기 시설물 정기점검 용역
과업기간	2017. 03. 21 ~ 2017. 06. 30
발주처	 신대구부산고속도로주식회사
용역사	(주)위드이앤오
도면번호	21

ID:노변교(부산)-거더외부(G2) S1

보 수 이 력		
	기 존 규 열	보 수(12. 상반기)
	신 규 규 열	보 수(12. 하반기)
	보 수부위재균열	보 수(13. 상반기)
	보 수(기보수)	보 수(13. 하반기)
	보 수(08. 하반기)	보 수(14. 상반기)
	보 수(08. 상반기)	보 수(14. 하반기)
	보 수(09. 하반기)	보 수(15. 상반기)
	보 수(10. 상반기)	보 수(15. 하반기)
	보 수(10. 하반기)	보 수(16. 상반기)
	보 수(11. 상반기)	보 수(16. 하반기)
	보 수(11. 하반기)	보 수(17. 상반기)

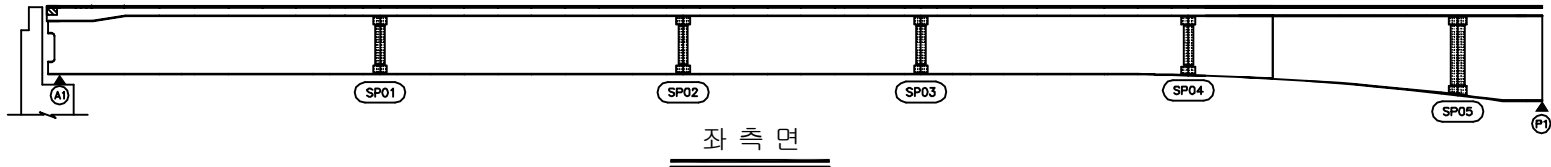
손상 현황 표

[illegible]

좌 측 면



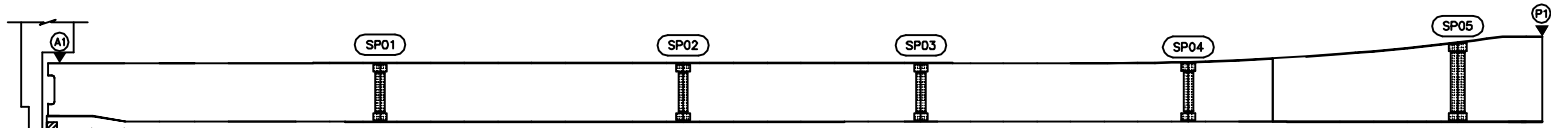하 면




우측면


 부산

동대구 ➡

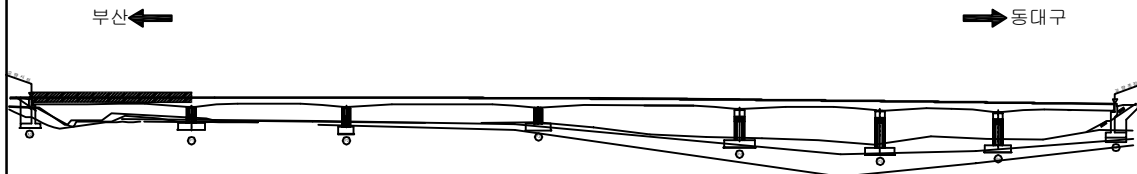KEY PLAN







SECTION

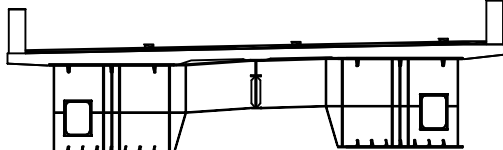


용역명	2017년 상반기 시설물 정기점검 용역
과업기간	2017. 03. 21 ~ 2017. 06. 30
발주처	 신대구부산고속도로주식회사
용역사	(주)위드이앤오
도면번호	22

    ID:노변교(부산)-거더외부(G2) S2

보 수 이 령			
	기 준 규 율		보 수(12. 상반기)
	신 규 규 율		보 수(12. 하반기)
	보수부위재균열		보 수(13. 상반기)
	보 수(기보수)		보 수(13. 하반기)
	보 수(08. 하반기)		보 수(14. 상반기)
	보 수(09. 상반기)		보 수(14. 하반기)
	보 수(09. 하반기)		보 수(15. 상반기)
	보 수(10. 상반기)		보 수(15. 하반기)
	보 수(10. 하반기)		보 수(16. 상반기)
	보 수(11. 상반기)		보 수(16. 하반기)
	보 수(11. 하반기)		보 수(17. 상반기)

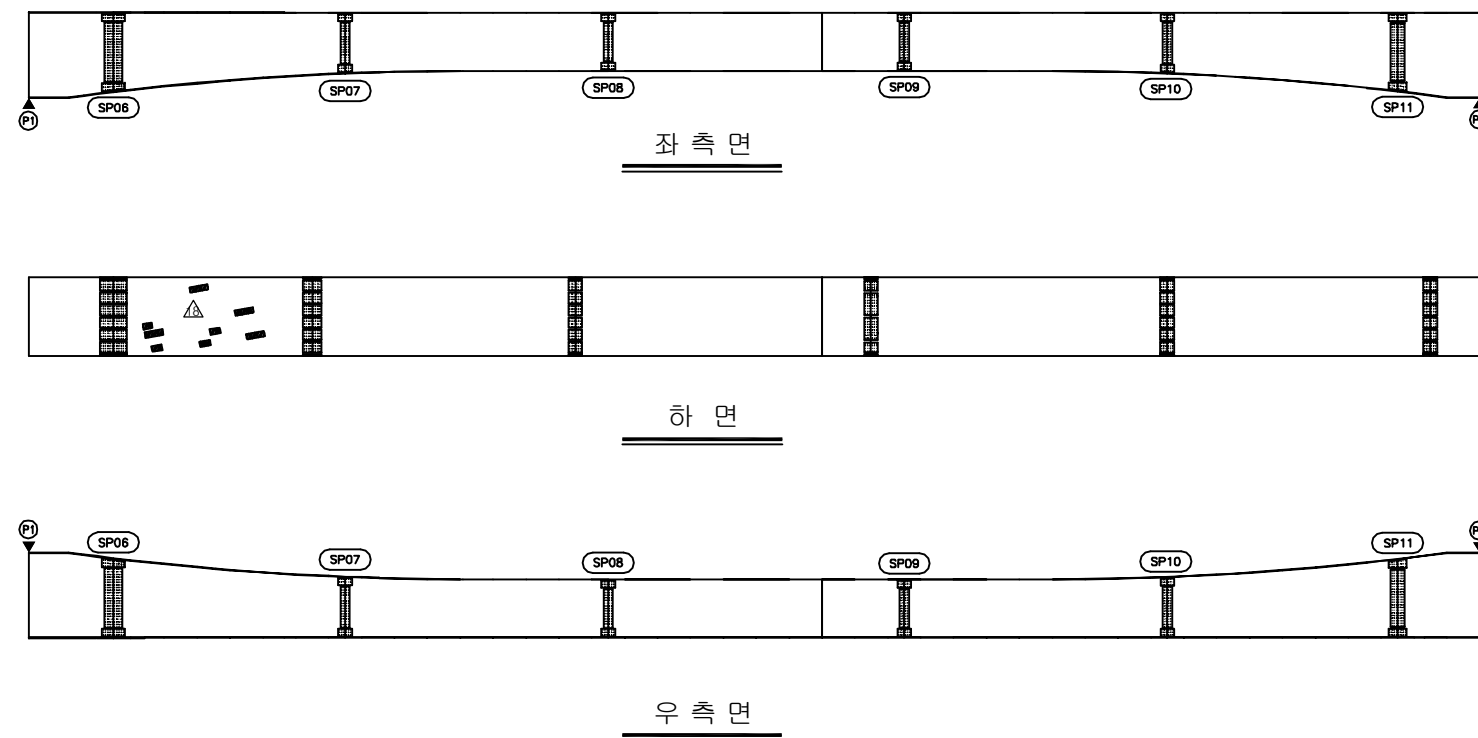
손상 현황 표

[illegible]


← 부산

동대구 ➡

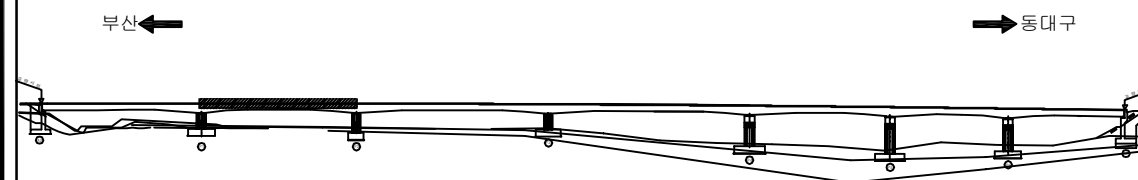KEY PLAN



SECTION

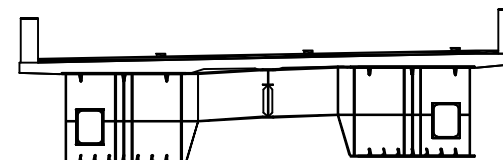


용역명	2017년 상반기 시설물 정기점검 용역
과업기간	2017. 03. 21 ~ 2017. 06. 30
발주처	 신대구부산고속도로주식회사
용역사	(주)위드이앤오
도면번호	23

ID:노변교(부산)-거더외부(G2) S3

보 수 이 려		
	기 존 규 열	보 수(12. 상반기)
	신 규 규 열	보 수(12. 하반기)
	보 수부위재규열	보 수(13. 상반기)
	보 수(기보수)	보 수(13. 하반기)
	보 수(08. 하반기)	보 수(14. 상반기)
	보 수(08. 상반기)	보 수(14. 하반기)
	보 수(09. 하반기)	보 수(15. 상반기)
	보 수(10. 상반기)	보 수(15. 하반기)
	보 수(10. 하반기)	보 수(16. 상반기)
	보 수(11. 상반기)	보 수(16. 하반기)
	보 수(11. 하반기)	보 수(17. 상반기)

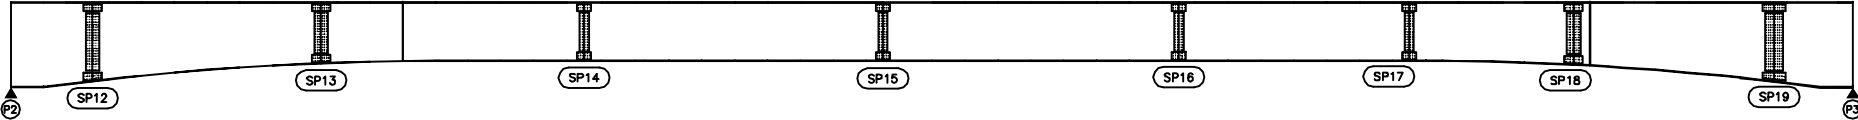
손상 현황 표

[illegible]

좌 측 면



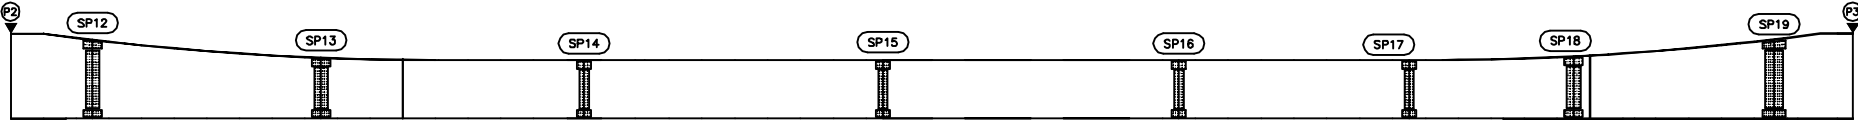하 면




우 측 면


← 부산

동대구 ➡

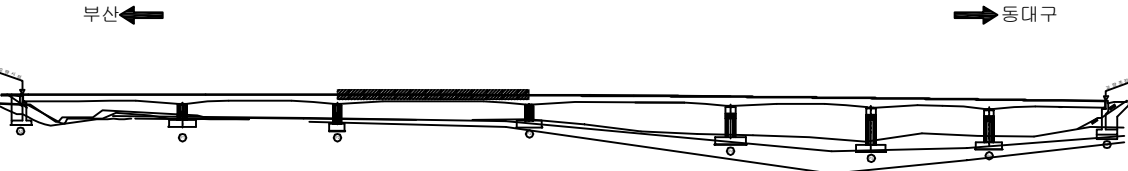KEY PLAN



SECTION _____

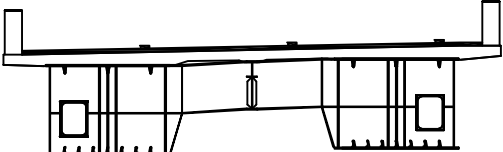

용역명	2017년 상반기 시설물 정기점검 용역
과업기간	2017. 03. 21 ~ 2017. 06. 30
발주처	 신대구부산고속도로주식회사
용역사	(주)위드이앤오
도면번호	24

ID:노변교(부산)-거더외부(G2) S4

보 수 이 려		
	기 존 규 역	보 수(12. 상반기)
	신 규 규 역	보 수(12. 하반기)
	보 수부위재균열	보 수(13. 상반기)
	보 수(기보수)	보 수(13. 하반기)
	보 수(08. 하반기)	보 수(14. 상반기)
	보 수(08. 상반기)	보 수(14. 하반기)
	보 수(09. 하반기)	보 수(15. 상반기)
	보 수(10. 상반기)	보 수(15. 하반기)
	보 수(10. 하반기)	보 수(16. 상반기)
	보 수(11. 상반기)	보 수(16. 하반기)
	보 수(11. 하반기)	보 수(17. 상반기)

손상 현황 표

[illegible]

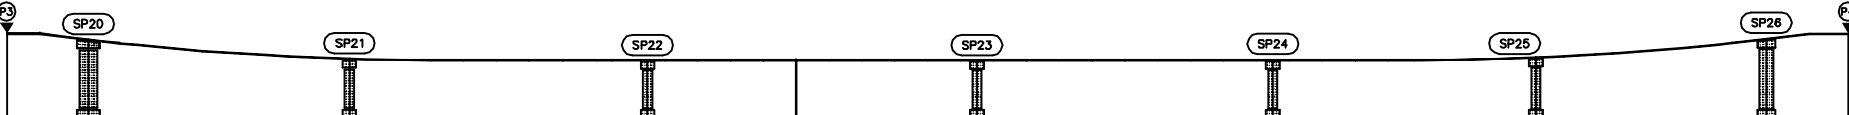
주) 손상의 폭과 길이는 m 이며, 단 균열의 폭은 mm 임



좌 측 면



하 면




우 측 면


← 부산

동대구 ➡

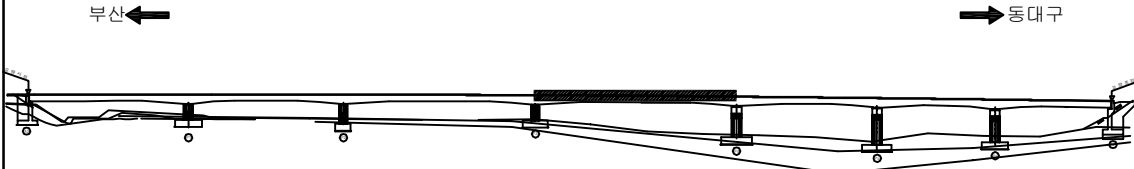KEY PLAN










SECTION

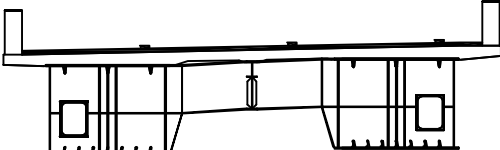


용역명	2017년 상반기 시설물 정기점검 용역
과업기간	2017. 03. 21 ~ 2017. 06. 30
발주처	 신대구부산고속도로주식회사
용역사	(주)위드이앤오
도면번호	25

       ID:노변교(부산)-거더외부(G2) S5

보 수 이 려		
	기 존 규 열	 보수(12. 상반기)
	신 규 규 열	 보수(12. 하반기)
	보수부위재균열	 보수(13. 상반기)
	보수(기보수)	 보수(13. 하반기)
	보수(08. 하반기)	 보수(14. 상반기)
	보수(09. 상반기)	 보수(14. 하반기)
	보수(09. 하반기)	 보수(15. 상반기)
	보수(10. 상반기)	 보수(15. 하반기)
	보수(10. 하반기)	 보수(16. 상반기)
	보수(11. 상반기)	 보수(16. 하반기)
	보수(11. 하반기)	 보수(17. 상반기)

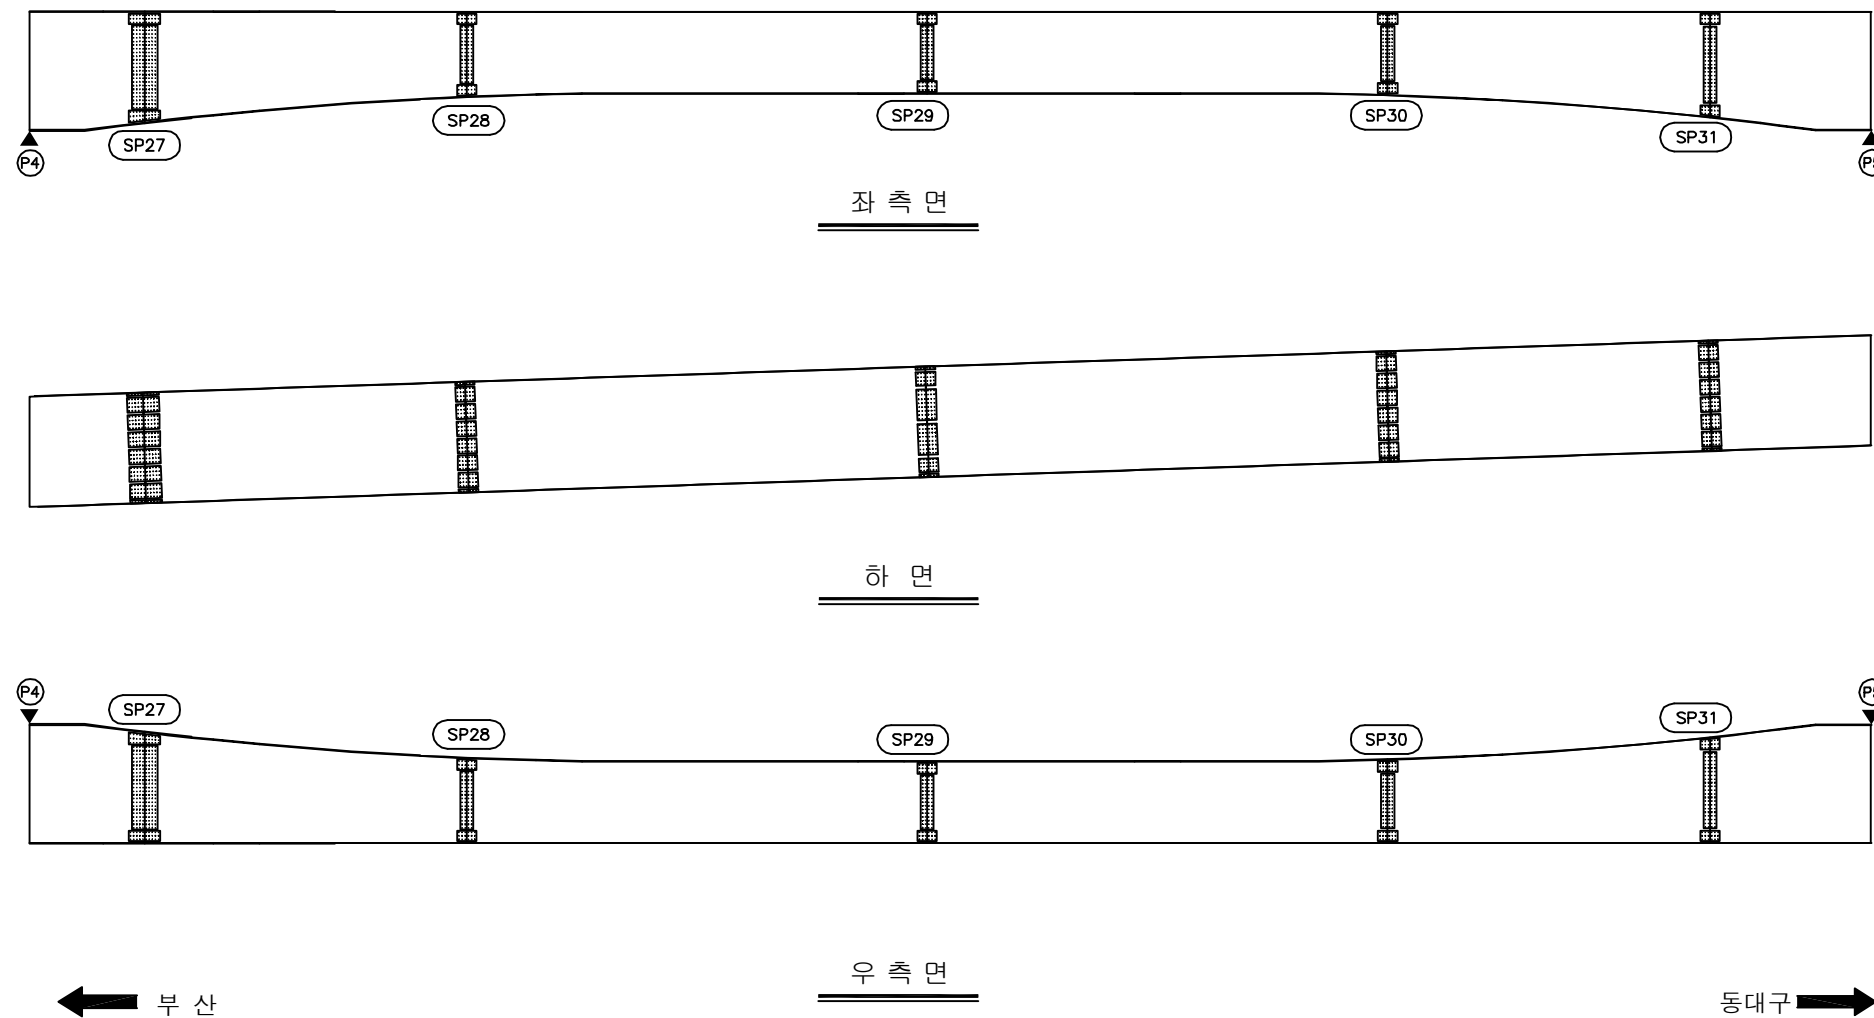손상 현황 표


[illegible]

KEY PLAN

부산 ←

→ 동대구

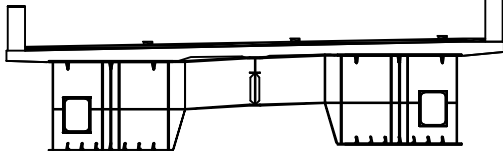SECTION






용역명	2017년 상반기 시설물 정기점검 용역
과업기간	2017. 03. 21 ~ 2017. 06. 30
발주처	 신대구부산고속도로주식회사
용역사	(주)위드이앤오
도면번호	26

ID:노변교(부산)-거더외부(G2) S6

보 수 이 력		
	기 존 규 열	보수(12. 상반기)
	신 규 규 열	보수(12. 하반기)
	보수부위재균열	보수(13. 상반기)
	보 수(기보수)	보수(13. 하반기)
	보 수(08. 하반기)	보수(14. 상반기)
	보 수(09. 상반기)	보수(14. 하반기)
	보 수(09. 하반기)	보수(15. 상반기)
	보 수(10. 상반기)	보수(15. 하반기)
	보 수(10. 하반기)	보수(16. 상반기)
	보 수(11. 상반기)	보수(16. 하반기)
	보 수(11. 하반기)	보수(17. 상반기)

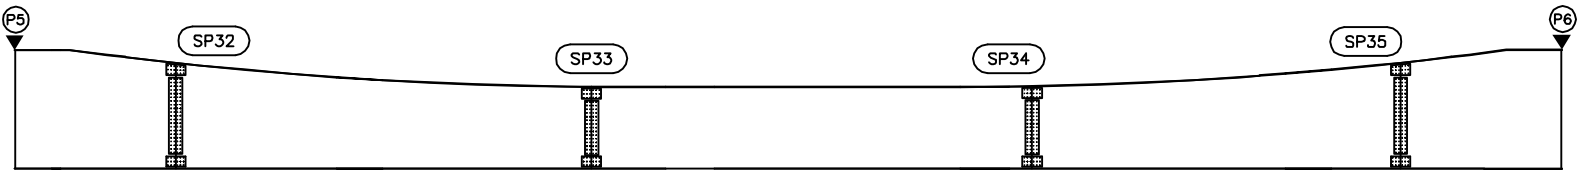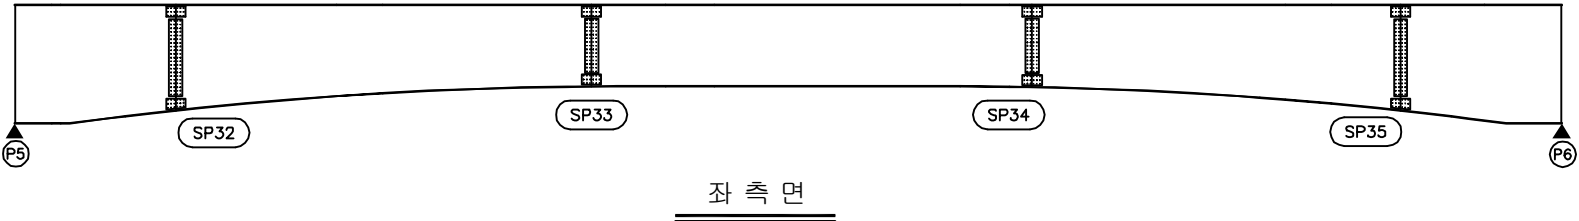손상 현황 표

[illegible]

← 부산

동대구 →

KEY PLAN

부산 ← → 동대구

SECTION




A technical cross-section diagram of a bridge deck. The deck is shown as a horizontal slab with a slight upward curve at the ends. Below the slab, there are two large, rectangular support structures, likely piers or abutments, which are wider at the base and narrower at the top. A central vertical support is also indicated. The diagram includes various lines representing reinforcement, such as vertical bars and horizontal ties. The overall structure is symmetrical about a central vertical axis.

용역명	2017년 상반기 시설물 정기점검 용역
과업기간	2017. 03. 21 ~ 2017. 06. 30
발주처	 신대구부산고속도로주식회사
용역사	(주)위드이앤오
도면번호	27

ID:노변교(부산)-거더외부(G2) S7

보 수 이 려		
	기 존 규 열	보수(12. 상반기)
	신 규 규 열	보수(12. 하반기)
	보수부위재균열	보수(13. 상반기)
	보수(기보수)	보수(13. 하반기)
	보수(08. 하반기)	보수(14. 상반기)
	보수(09. 상반기)	보수(14. 하반기)
	보수(09. 하반기)	보수(15. 상반기)
	보수(10. 상반기)	보수(15. 하반기)
	보수(10. 하반기)	보수(16. 상반기)
	보수(11. 상반기)	보수(16. 하반기)
	보수(11. 하반기)	보수(17. 상반기)

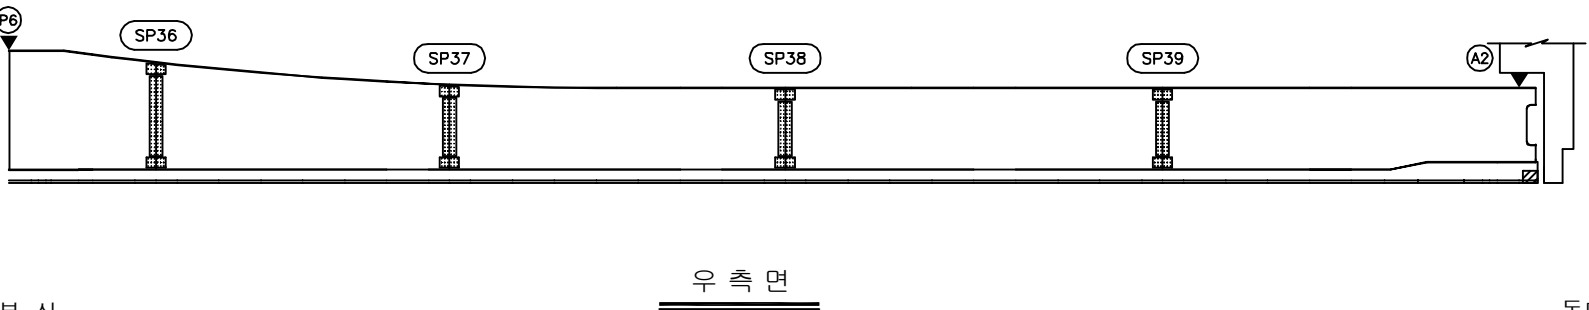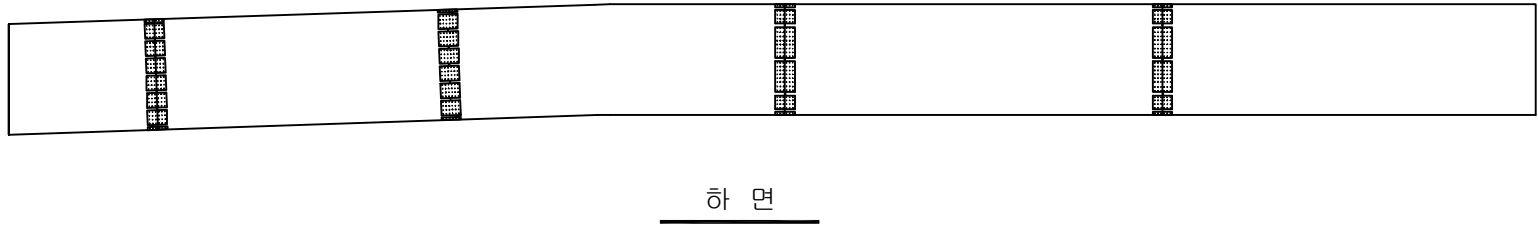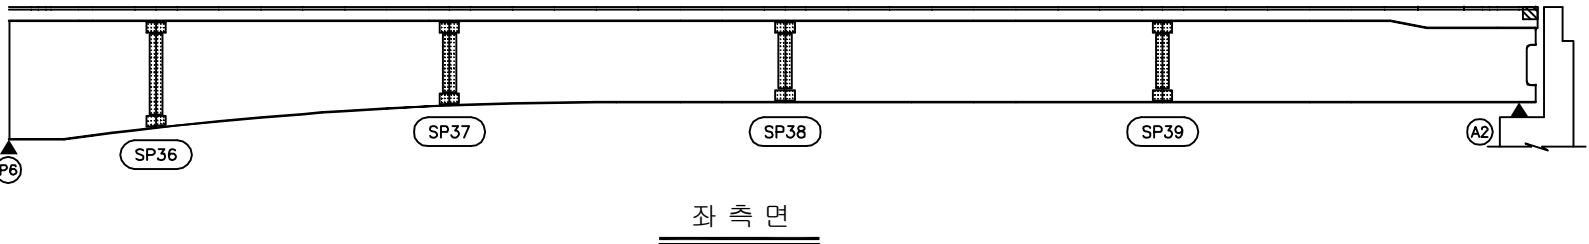손상 현황 표

[illegible]

← 부산

동대구 ➡










KEY PLAN

SECTION


A technical cross-section diagram of a bridge deck. The deck is shown as a horizontal slab supported by two vertical side walls. A central vertical support is located between the walls. The diagram includes various structural details such as reinforcement bars (indicated by small circles and lines), a central vertical pipe or duct, and a horizontal line representing the top surface of the deck. The drawing is a black and white line drawing with some red lines highlighting specific structural elements.

용역명	2017년 상반기 시설물 정기점검 용역
과업기간	2017. 03. 21 ~ 2017. 06. 30
발주처	 신대구부산고속도로주식회사
용역사	(주)위드이앤오
도면번호	28

         ID:노변교(부산)-거더내부(G1) S2

보 수 이 력		
	기 존 규 월	 보 수(12. 상반기)
	신 규 규 월	 보 수(12. 하반기)
	보수부위재균열	 보 수(13. 상반기)
	보 수(기보수)	 보 수(13. 하반기)
	보 수(08. 하반기)	 보 수(14. 상반기)
	보 수(08. 상반기)	 보 수(14. 하반기)
	보 수(09. 하반기)	 보 수(15. 상반기)
	보 수(10. 상반기)	 보 수(15. 하반기)
	보 수(10. 하반기)	 보 수(16. 상반기)
	보 수(11. 상반기)	 보 수(16. 하반기)
	보 수(11. 하반기)	 보 수(17. 상반기)

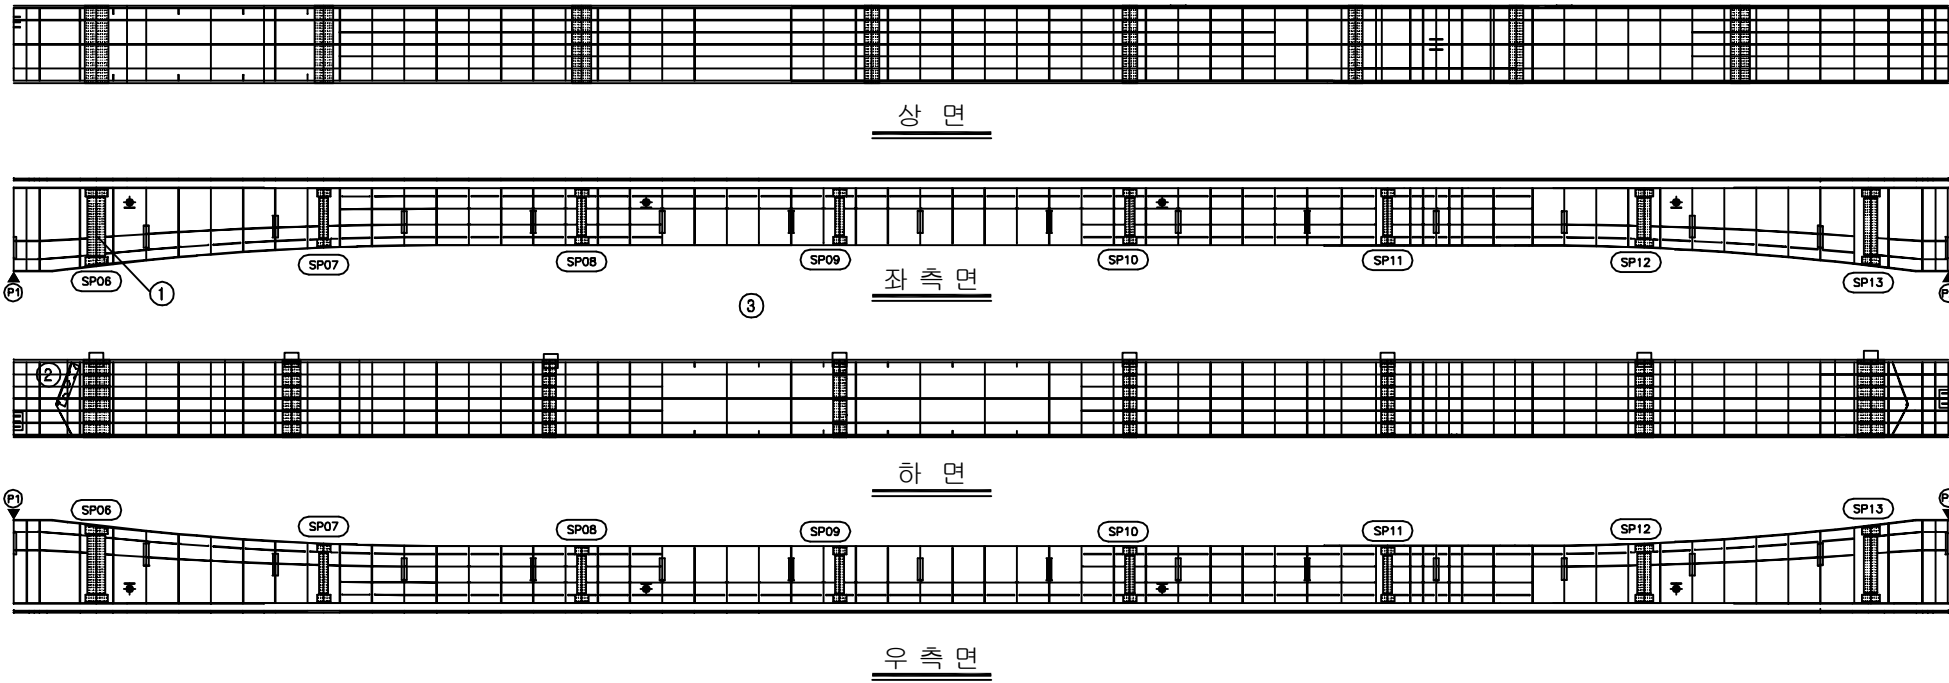손 상 현 황 표

[illegible]

동대구 ➡

KEY PLAN

부산 ←

→ 동대구

SECTION


A technical cross-section diagram of a bridge deck. It shows a wide, flat deck supported by two main vertical structures (piers or girders) with multiple internal stiffeners. A central vertical support is also visible. The deck has a slight upward curve at its ends. The diagram is a black and white line drawing.

용역명	2017년 상반기 시설물 정기점검 용역
과업기간	2017. 03. 21 ~ 2017. 06. 30
발주처	 신대구부산고속도로주식회사
용역사	(주)위드이앤오
도면번호	30

ID:노변교(부산)-거더내부(G1) S1

보 수 이 력		
	기 존 규 역	보 수(12. 상반기)
	신 규 규 역	보 수(12. 하반기)
	보수부위재균열	보 수(13. 상반기)
	보 수(기보수)	보 수(13. 하반기)
	보 수(08. 하반기)	보 수(14. 상반기)
	보 수(09. 상반기)	보 수(14. 하반기)
	보 수(09. 하반기)	보 수(15. 상반기)
	보 수(10. 상반기)	보 수(15. 하반기)
	보 수(10. 하반기)	보 수(16. 상반기)
	보 수(11. 상반기)	보 수(16. 하반기)
	보 수(11. 하반기)	보 수(17. 상반기)

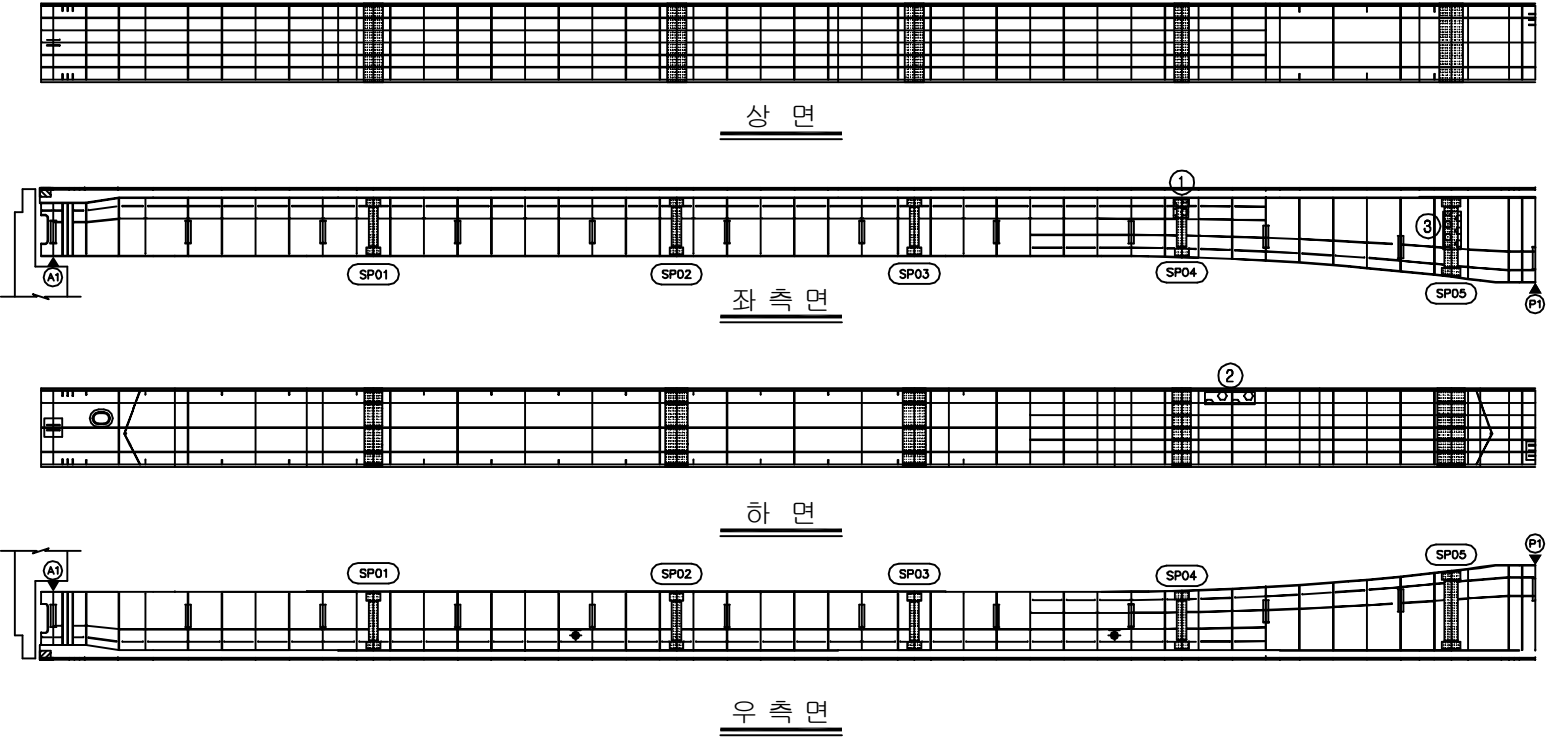손상 현황 표

[illegible]

동대구 ➡

KEY PLAN



부산 ← → 동대구

SECTION


A technical cross-section diagram of a bridge deck. The deck is shown in profile, with a flat top surface and vertical end walls. Inside the deck, there are several vertical lines representing reinforcement or internal structure. A central vertical line with a small circle at the bottom indicates a central support or pier. The diagram is labeled 'SECTION' on the left side.

용역명	2017년 상반기 시설물 정기점검 용역
과업기간	2017. 03. 21 ~ 2017. 06. 30
발주처	 신대구부산고속도로주식회사
용역사	(주)위드이앤오
도면번호	29

  ID:노변교(부산)-거더내부(G1) S3

보 수 이 력			
	기 존 규 율		보 수(12. 상반기)
	신 규 규 율		보 수(12. 하반기)
	보수부위재검열		보 수(13. 상반기)
	보 수(기보수)		보 수(13. 하반기)
	보 수(08. 하반기)		보 수(14. 상반기)
	보 수(09. 상반기)		보 수(14. 하반기)
	보 수(09. 하반기)		보 수(15. 상반기)
	보 수(10. 상반기)		보 수(15. 하반기)
	보 수(10. 하반기)		보 수(16. 상반기)
	보 수(11. 상반기)		보 수(16. 하반기)
	보 수(11. 하반기)		보 수(17. 상반기)

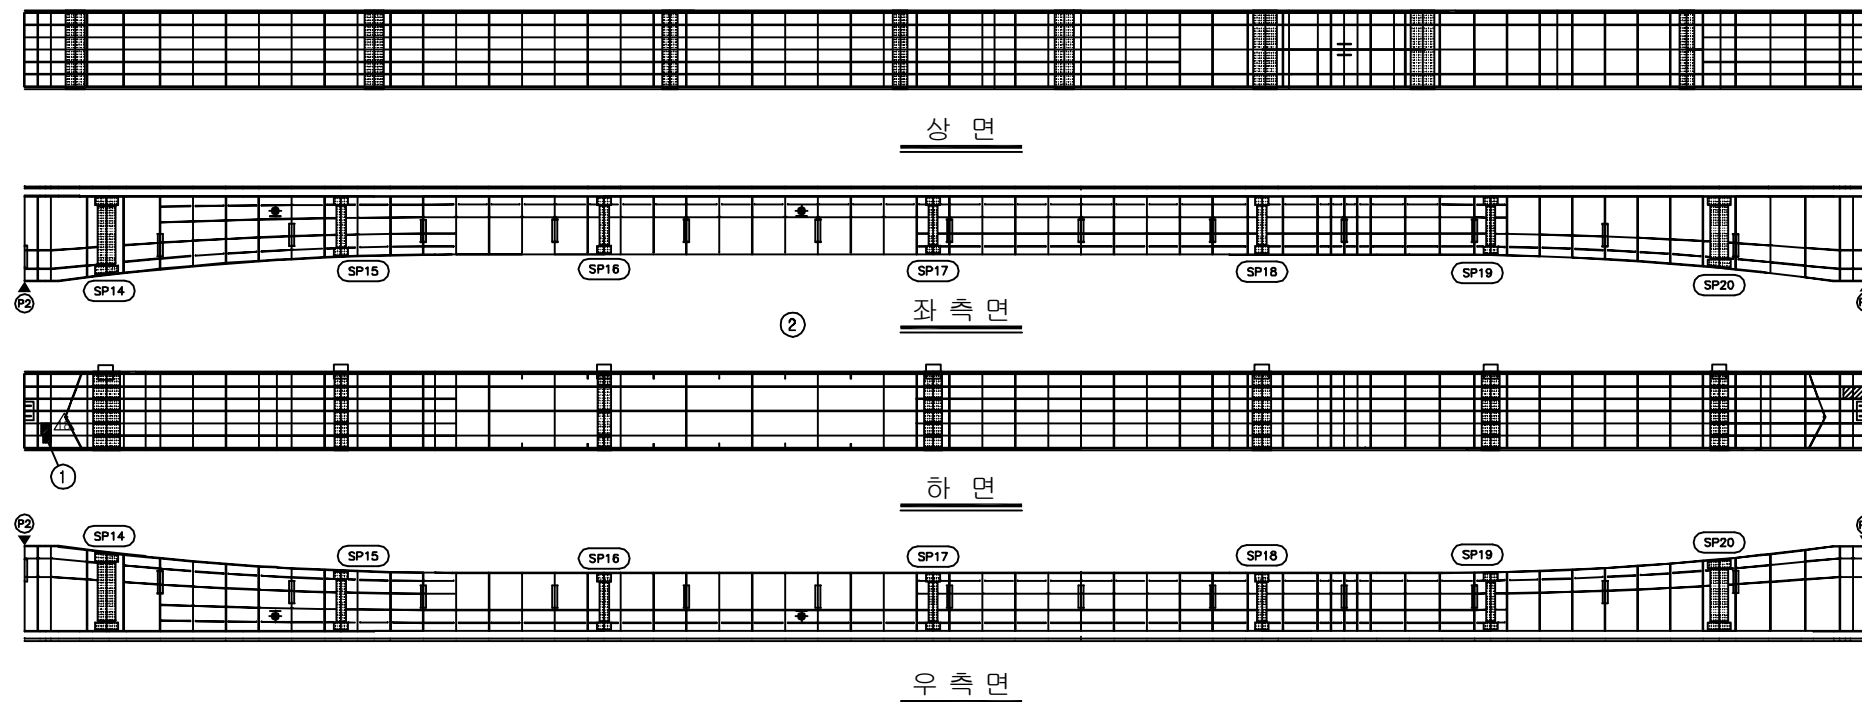
손상 현황 표

[illegible]


← 부산

동대구 ➡

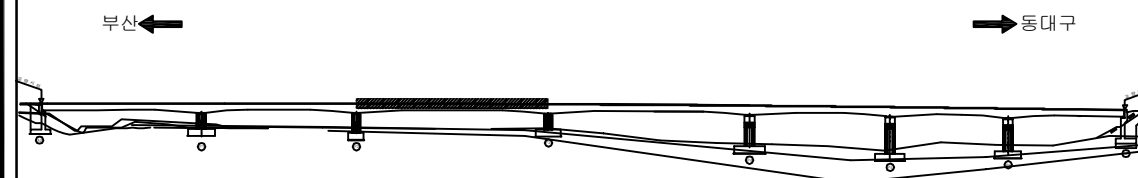KEY PLAN



SECTION

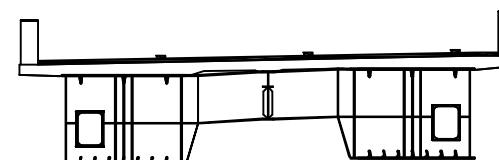


용역명	2017년 상반기 시설물 정기점검 용역
과업기간	2017. 03. 21 ~ 2017. 06. 30
발주처	 신대구부산고속도로주식회사
용역사	(주)위드이앤오
도면번호	31

ID:노변교(부산)-거더내부(G1) S4

보 수 이 려			
	기 준 규 율		보 수(12. 상반기)
	신 규 규 율		보 수(12. 하반기)
	보수부위재균열		보 수(13. 상반기)
	보 수(기보수)		보 수(13. 하반기)
	보 수(08. 하반기)		보 수(14. 상반기)
	보 수(09. 상반기)		보 수(14. 하반기)
	보 수(09. 하반기)		보 수(15. 상반기)
	보 수(10. 상반기)		보 수(15. 하반기)
	보 수(10. 하반기)		보 수(16. 상반기)
	보 수(11. 상반기)		보 수(16. 하반기)
	보 수(11. 하반기)		보 수(17. 상반기)

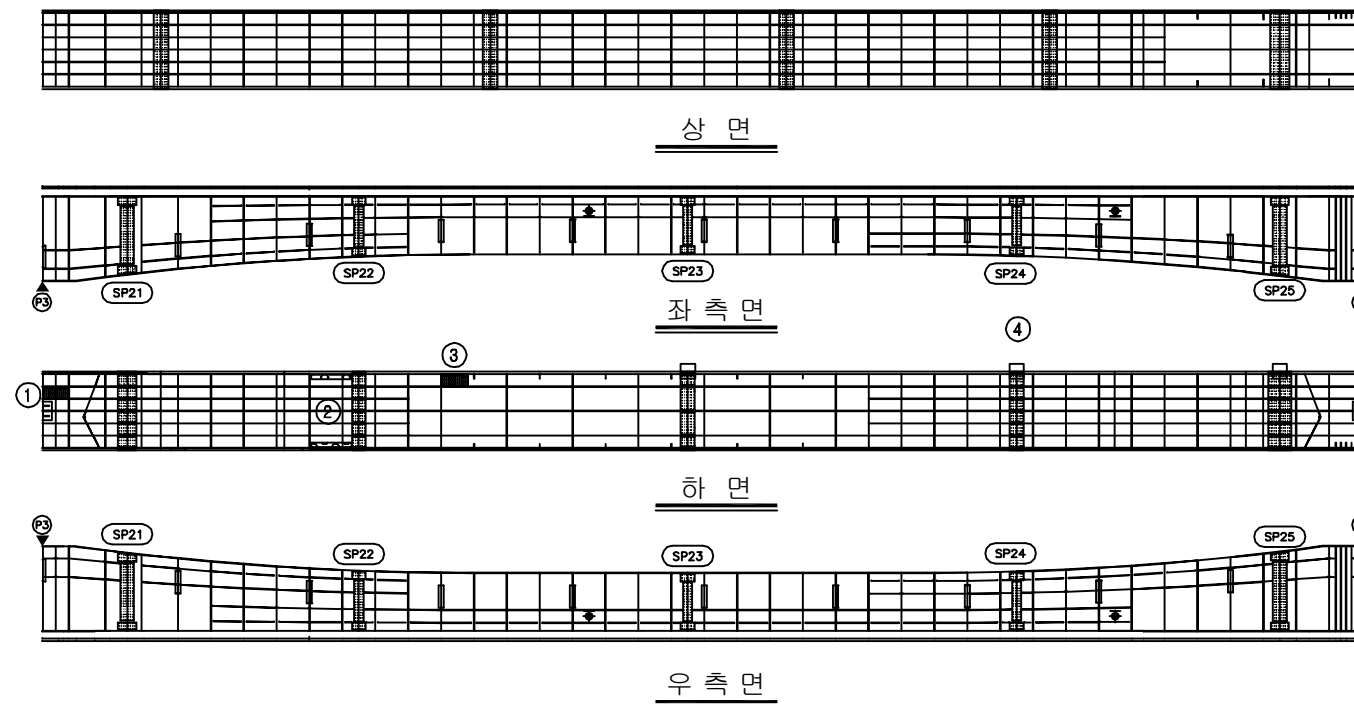
손상 현황 표

[illegible]


← 부산

동대구 ➡

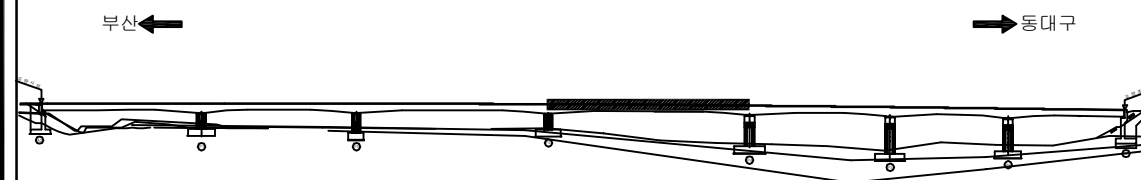KEY PLAN









SECTION

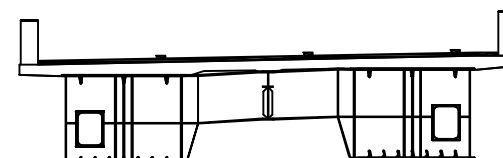


용역명	2017년 상반기 시설물 정기점검 용역
과업기간	2017. 03. 21 ~ 2017. 06. 30
발주처	 신대구부산고속도로주식회사
용역사	(주)위드이앤오
도면번호	32

      
ID:노변교(부산)-거더내부(G1) S5

보 수 이 력		
	기 준 규 열	 보수(12. 상반기)
	신 규 규 열	 보수(2. 하반기)
	보수부위재규열	 보수(13. 상반기)
	보수(기보수)	 보수(13. 하반기)
	보수(08. 하반기)	 보수(14. 상반기)
	보수(09. 상반기)	 보수(14. 하반기)
	보수(09. 하반기)	 보수(15. 상반기)
	보수(10. 상반기)	 보수(15. 하반기)
	보수(10. 하반기)	 보수(16. 상반기)
	보수(11. 상반기)	 보수(16. 하반기)
	보수(11. 하반기)	 보수(17. 상반기)

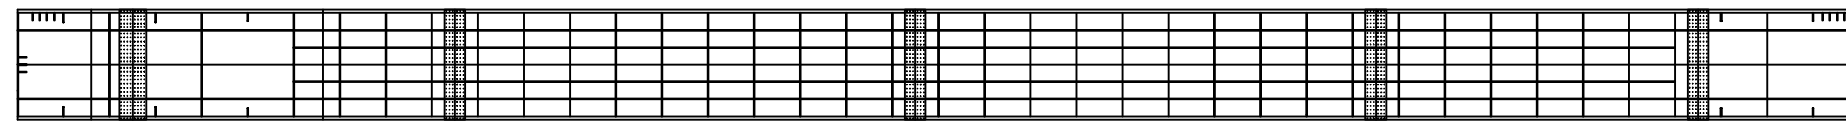
손상 현황 표

[illegible]

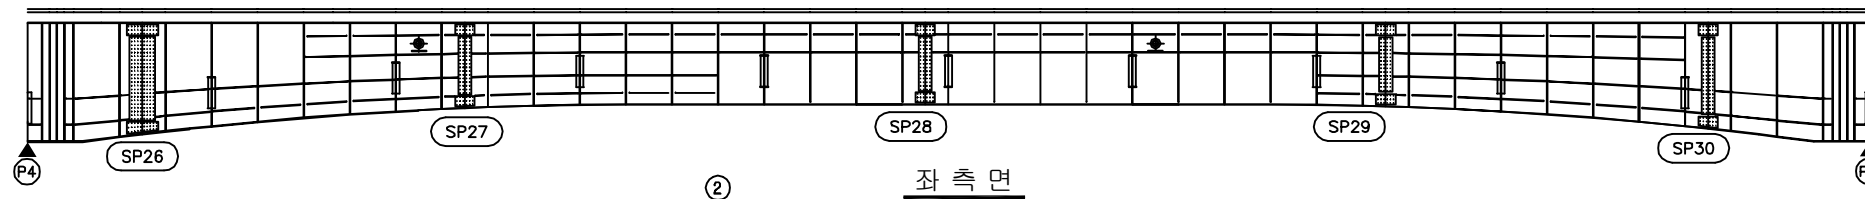
상 면



좌측면

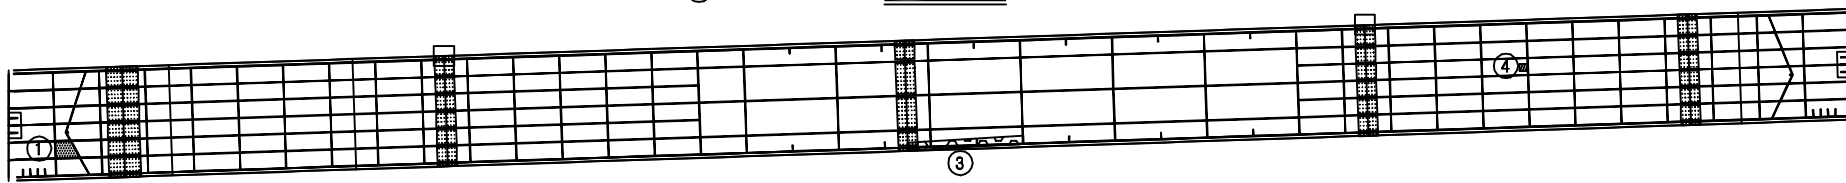

하 면

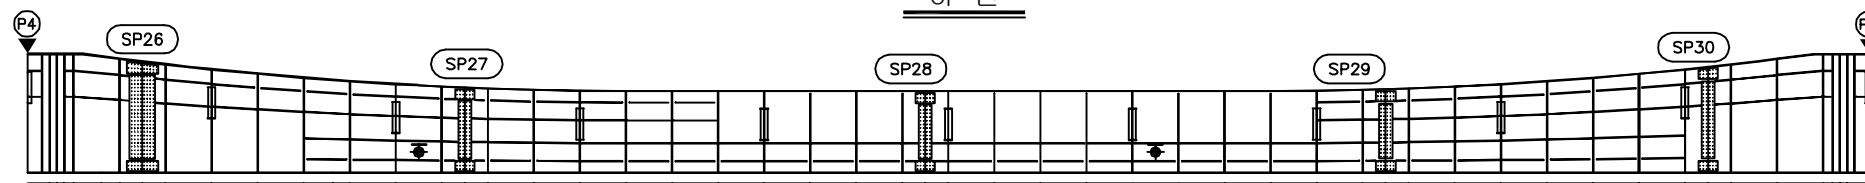


우측면


← 부산

동대구 ➡

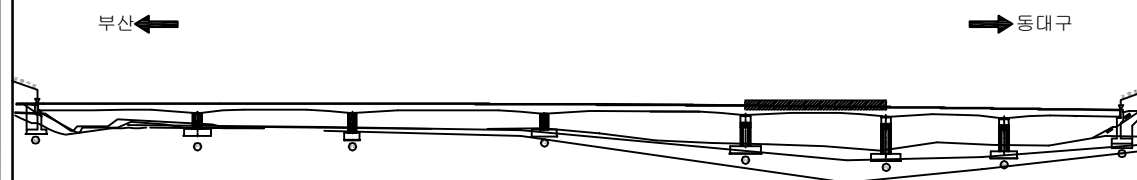KEY PLAN




SECTION

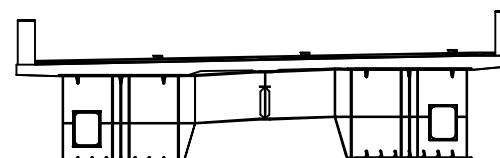


용역명	2017년 상반기 시설물 정기점검 용역
과업기간	2017. 03. 21 ~ 2017. 06. 30
발주처	 신대구부산고속도로주식회사
용역사	(주)위드이앤오
도면번호	33

ID:노변교(부산)-거더내부(G1) S6


보 수 이 력			
	기 준 규 열		보 수 (12. 상반기)
	신 규 규 열		보 수 (12. 하반기)
	보 수 부 위 재 규 열		보 수 (13. 상반기)
	보 수 (기보수)		보 수 (13. 하반기)
	보 수 (08. 하반기)		보 수 (14. 상반기)
	보 수 (09. 상반기)		보 수 (14. 하반기)
	보 수 (09. 하반기)		보 수 (15. 상반기)
	보 수 (10. 상반기)		보 수 (15. 하반기)
	보 수 (10. 하반기)		보 수 (16. 상반기)
	보 수 (11. 상반기)		보 수 (16. 하반기)
	보 수 (11. 하반기)		보 수 (17. 상반기)

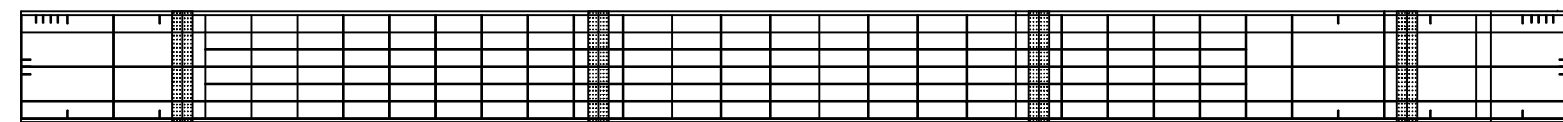[illegible]

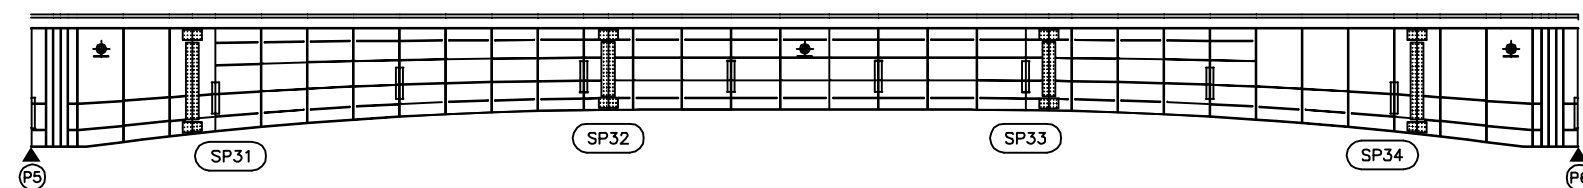
상면



좌 측 면

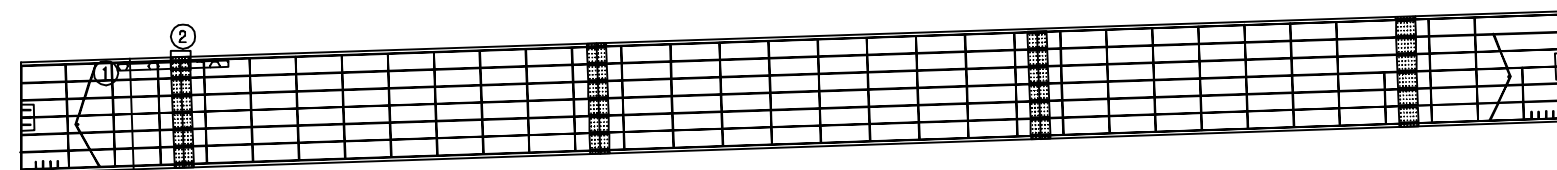


하 면

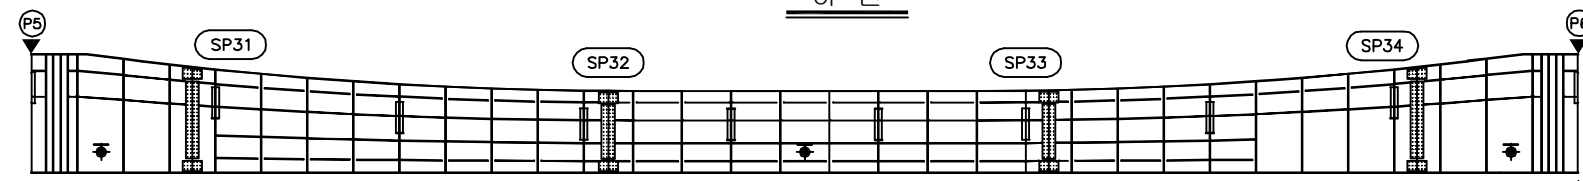


우 측 면

← 부산

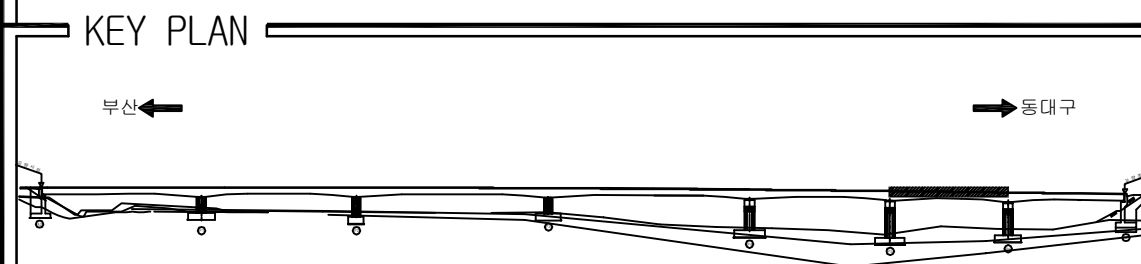동대구 ➡






KEY PLAN

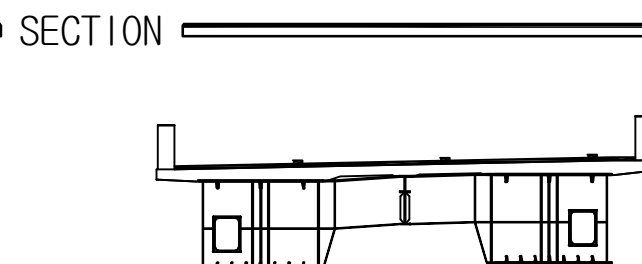


SECTION

용역명	2017년 상반기 시설물 정기점검 용역
과업기간	2017. 03. 21 ~ 2017. 06. 30
발주처	 신대구부산고속도로주식회사
용역사	(주)위드이앤오
도면번호	34

   
ID:노변교(부산)-거더내부(G1) S7

보 수 이 력			
	기 준 규 열		보 수(12. 상반기)
	신 규 규 열		보 수(12. 하반기)
	보수부위재규열		보 수(13. 상반기)
	보 수(기보수)		보 수(13. 하반기)
	보 수(08. 하반기)		보 수(14. 상반기)
	보 수(09. 상반기)		보 수(14. 하반기)
	보 수(09. 하반기)		보 수(15. 상반기)
	보 수(10. 상반기)		보 수(15. 하반기)
	보 수(10. 하반기)		보 수(16. 상반기)
	보 수(11. 상반기)		보 수(16. 하반기)
	보 수(11. 하반기)		보 수(17. 상반기)

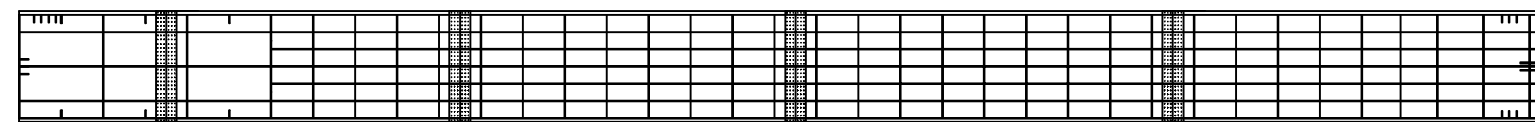
손상 현황 표

[illegible]

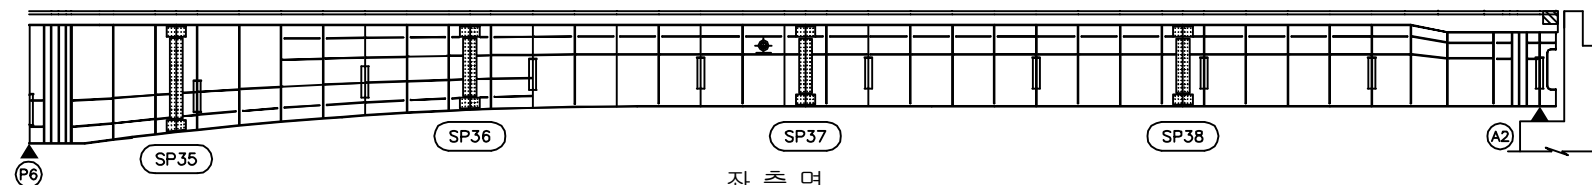
상면



좌 측 면

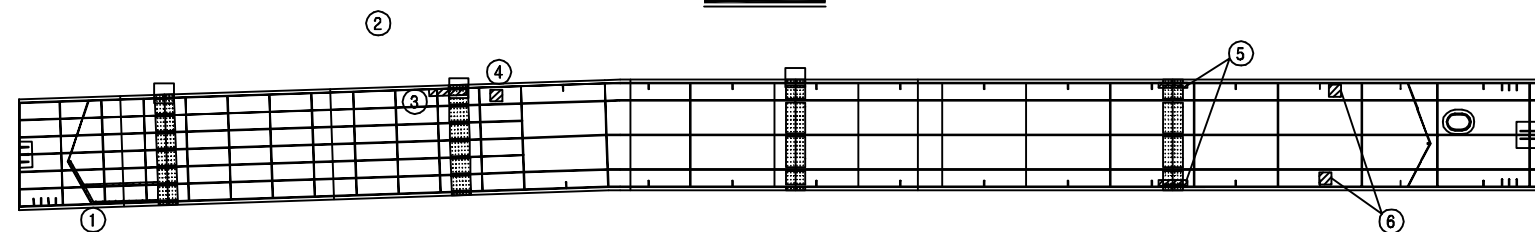

하 면

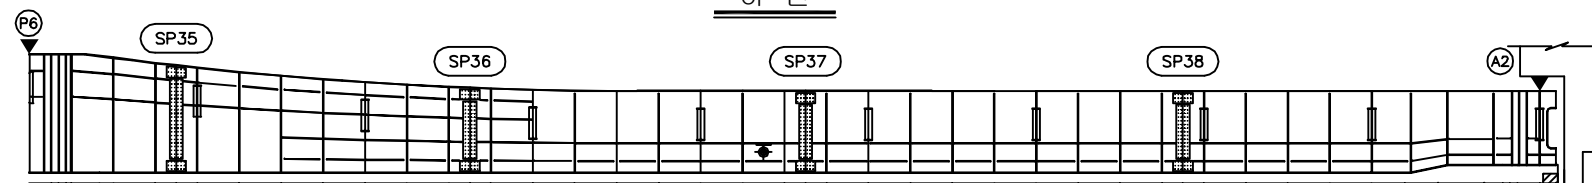


우측면


← 부산

동대구 ➡

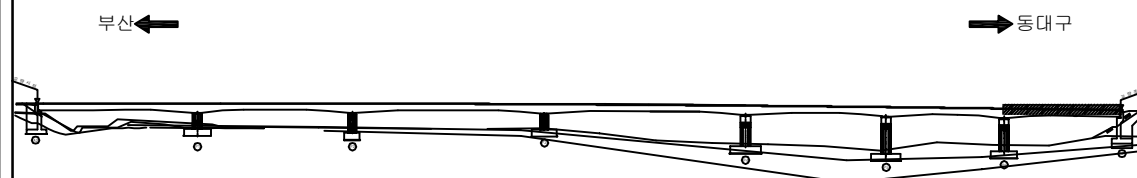KEY PLAN



SECTION

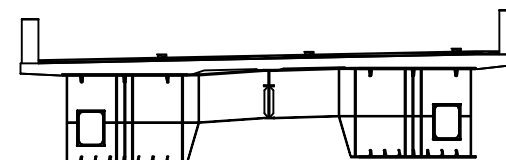

용역명	2017년 상반기 시설물 정기점검 용역
과업기간	2017. 03. 21 ~ 2017. 06. 30
발주처	 신대구부산고속도로주식회사
용역사	(주)위드이앤오
도면번호	35


ID:노변교(부산)-거더내부(G2) S1

보 수 이 려		
	기 존 규 열	보 수(12. 상반기)
	신 규 규 열	보 수(12. 하반기)
	보수부위재균열	보 수(13. 상반기)
	보 수(기보수)	보 수(13. 하반기)
	보 수(08. 하반기)	보 수(14. 상반기)
	보 수(09. 상반기)	보 수(14. 하반기)
	보 수(09. 하반기)	보 수(15. 상반기)
	보 수(10. 상반기)	보 수(15. 하반기)
	보 수(10. 하반기)	보 수(16. 상반기)
	보 수(11. 상반기)	보 수(16. 하반기)
	보 수(11. 하반기)	보 수(17. 상반기)

손상 현황 표

[illegible]

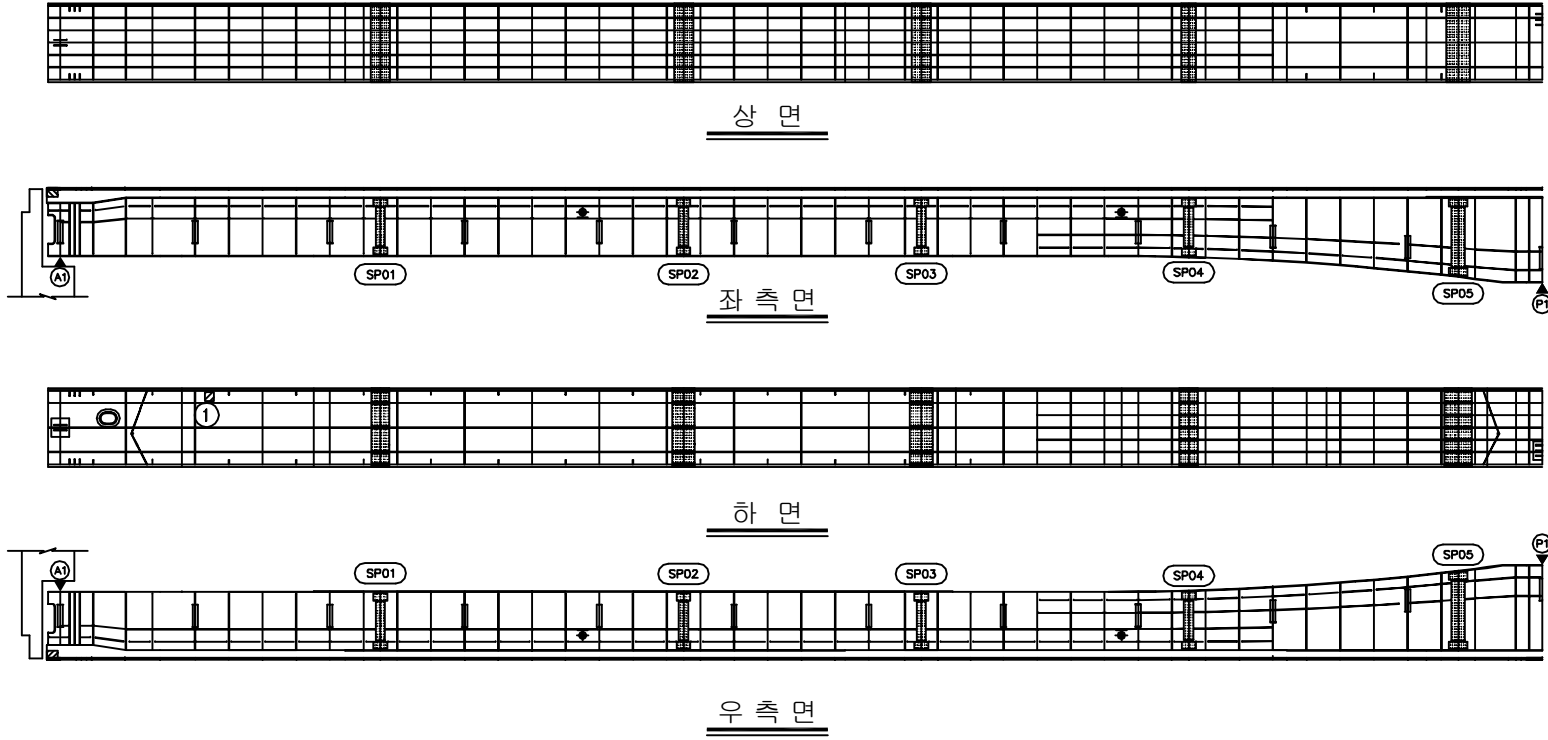주) 손상의 폭과 길이는 m 이며, 단 균열의 폭은 mm 임



동대구 ➡

KEY PLAN



부산 ← → 동대구

SECTION


A technical cross-section diagram of a bridge deck. The diagram shows a wide, flat deck supported by two main vertical structures (piers or girders) on either side. Between these structures, there is a central vertical hanger or support. The deck is divided into several longitudinal sections by vertical lines, likely representing stiffeners or girders. The overall shape is symmetrical about a central vertical axis.

용역명	2017년 상반기 시설물 정기점검 용역
과업기간	2017. 03. 21 ~ 2017. 06. 30
발주처	 신대구부산고속도로주식회사
용역사	(주)위드이앤오
도면번호	36

  ID:노변교(부산)-거더내부(G2) S2

보 수 이 력			
	기 존 규 열		보 수(12. 상반기)
	신 규 규 열		보 수(12. 하반기)
	보수부위재검열		보 수(13. 상반기)
	보 수(기보수)		보 수(13. 하반기)
	보 수(08. 하반기)		보 수(14. 상반기)
	보 수(09. 상반기)		보 수(14. 하반기)
	보 수(09. 하반기)		보 수(15. 상반기)
	보 수(10. 상반기)		보 수(15. 하반기)
	보 수(10. 하반기)		보 수(16. 상반기)
	보 수(11. 상반기)		보 수(16. 하반기)
	보 수(11. 하반기)		보 수(17. 상반기)

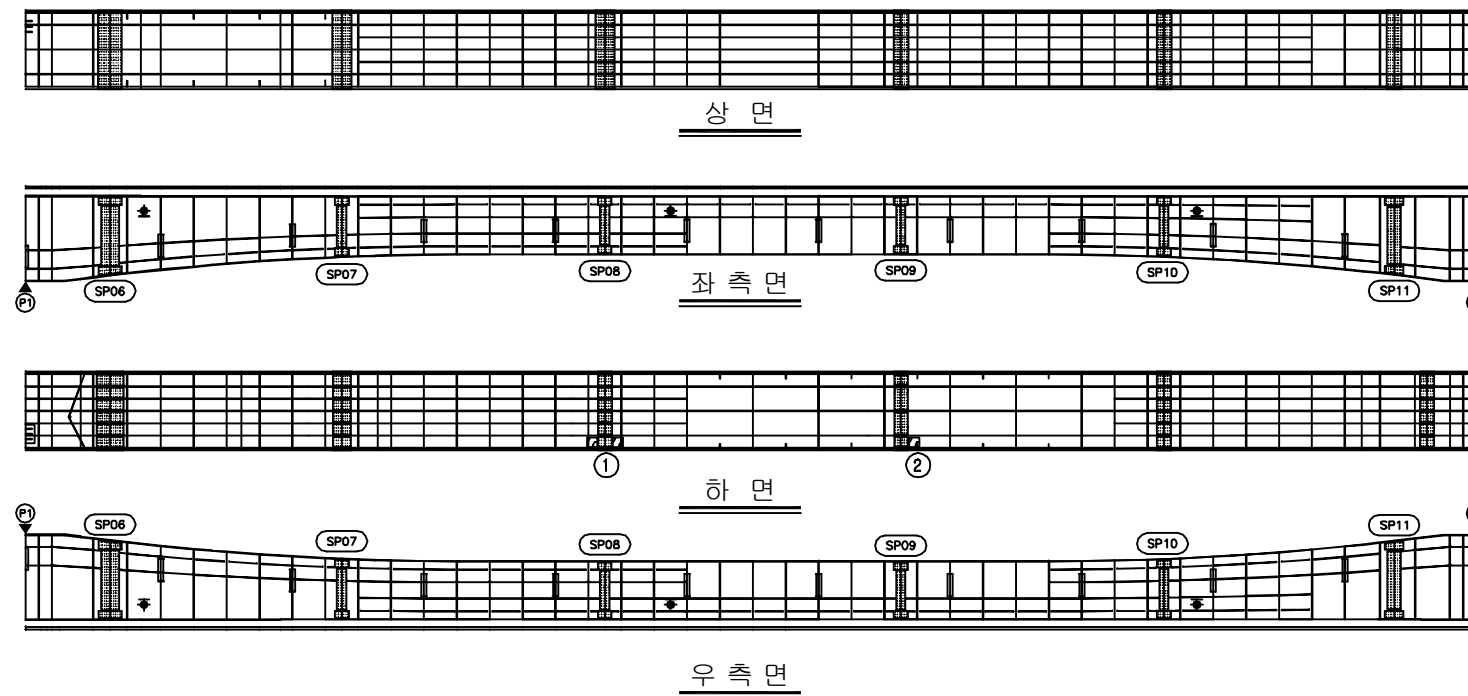
손상 현황 표

[illegible]


← 부산

동대구 ➡

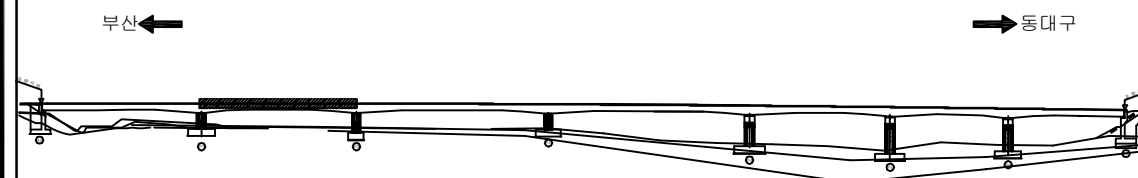KEY PLAN



SECTION

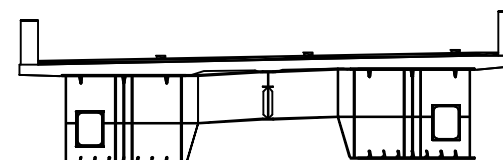


용역명	2017년 상반기 시설물 정기점검 용역
과업기간	2017. 03. 21 ~ 2017. 06. 30
발주처	 신대구부산고속도로주식회사
용역사	(주)위드이앤오
도면번호	37

ID:노변교(부산)-거더내부(G2) S3

보 수 이 력			
	기 존 규 율		보 수(12. 상반기)
	신 규 규 율		보 수(12. 하반기)
	보수부위재검열		보 수(13. 상반기)
	보 수(기보수)		보 수(13. 하반기)
	보 수(08. 하반기)		보 수(14. 상반기)
	보 수(09. 상반기)		보 수(14. 하반기)
	보 수(09. 하반기)		보 수(15. 상반기)
	보 수(10. 상반기)		보 수(15. 하반기)
	보 수(10. 하반기)		보 수(16. 상반기)
	보 수(11. 상반기)		보 수(16. 하반기)
	보 수(11. 하반기)		보 수(17. 상반기)

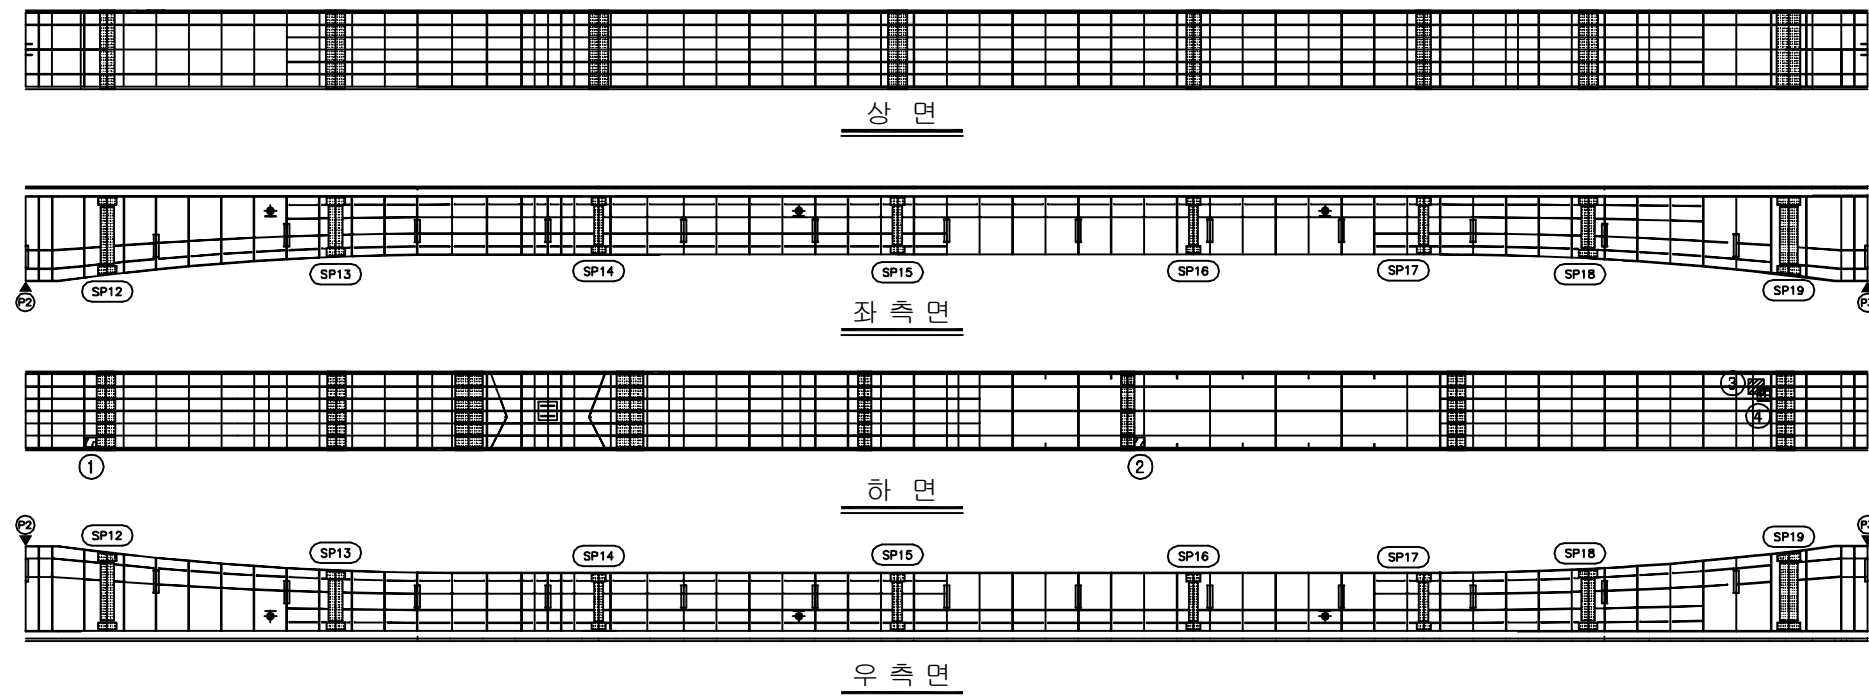
손상 현황 표

[illegible]


← 부산

동대구 ➡

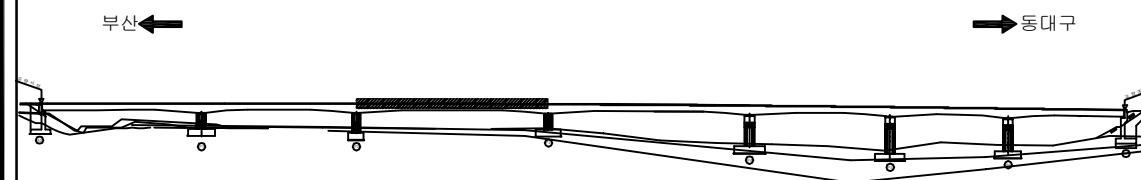KEY PLAN





SECTION

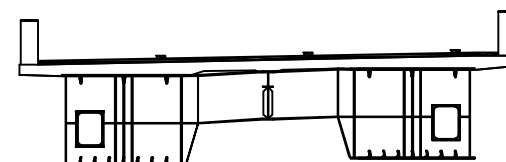


용역명	2017년 상반기 시설물 정기점검 용역
과업기간	2017. 03. 21 ~ 2017. 06. 30
발주처	 신대구부산고속도로주식회사
용역사	(주)위드이앤오
도면번호	38

  ID:노변교(부산)-거더내부(G2) S4

보 수 이 렷			
	기 존 규 율		보 수(12. 상반기)
	신 규 규 율		보 수(12. 하반기)
	보수부위재균열		보 수(13. 상반기)
	보 수(기보수)		보 수(13. 하반기)
	보 수(08. 하반기)		보 수(14. 상반기)
	보 수(09. 상반기)		보 수(14. 하반기)
	보 수(09. 하반기)		보 수(15. 상반기)
	보 수(10. 상반기)		보 수(15. 하반기)
	보 수(10. 하반기)		보 수(16. 상반기)
	보 수(11. 상반기)		보 수(16. 하반기)
	보 수(11. 하반기)		보 수(17. 상반기)

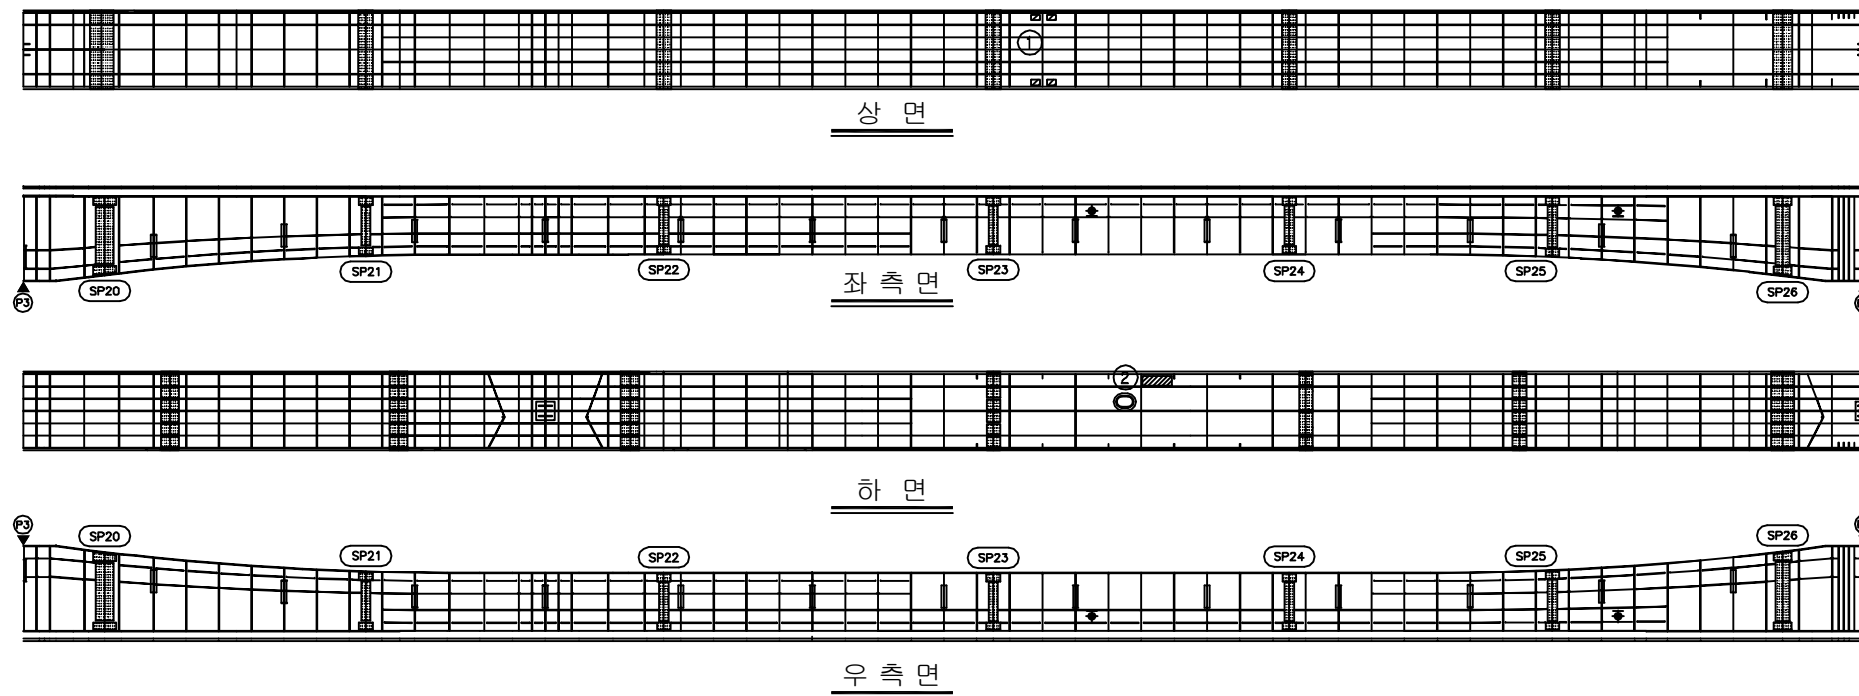
손상 현황 표

[illegible]


← 부산

동대구 ➡

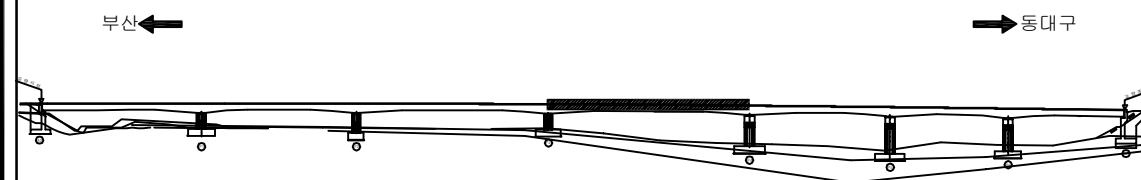KEY PLAN






SECTION

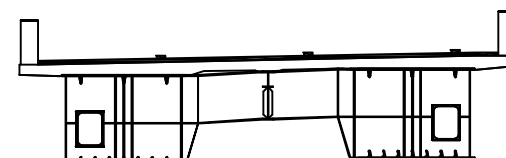


용역명	2017년 상반기 시설물 정기점검 용역
과업기간	2017. 03. 21 ~ 2017. 06. 30
발주처	 신대구부산고속도로주식회사
용역사	(주)위드이앤오
도면번호	39

   
ID:노변교(부산)-거더내부(G2) S5

보 수 이 력			
	기 준 규 열		보 수 (12. 상반기)
	신 규 규 열		보 수 (2. 하반기)
	보 수 부 위 재 규 열		보 수 (13. 상반기)
	보 수 (기보수)		보 수 (13. 하반기)
	보 수 (08. 하반기)		보 수 (14. 상반기)
	보 수 (09. 상반기)		보 수 (14. 하반기)
	보 수 (09. 하반기)		보 수 (15. 상반기)
	보 수 (10. 상반기)		보 수 (15. 하반기)
	보 수 (10. 하반기)		보 수 (16. 상반기)
	보 수 (11. 상반기)		보 수 (16. 하반기)
	보 수 (11. 하반기)		보 수 (17. 상반기)

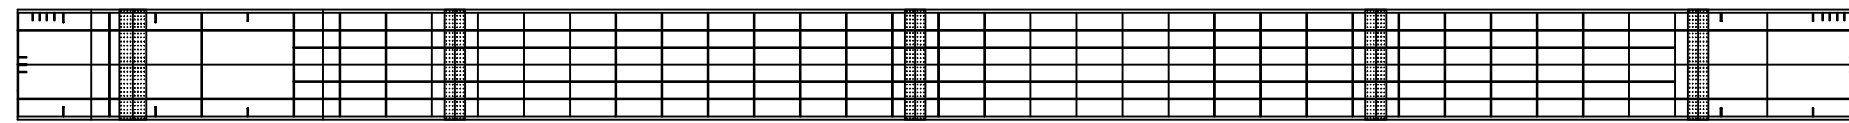
손상 현황 표

[illegible]

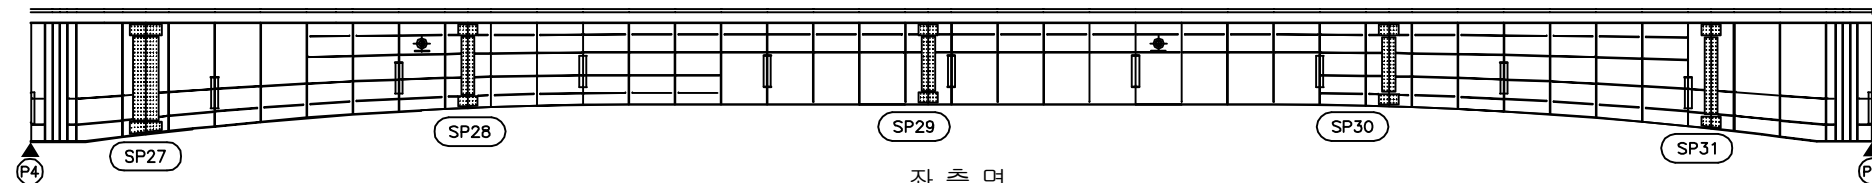
상 면



좌 측 면

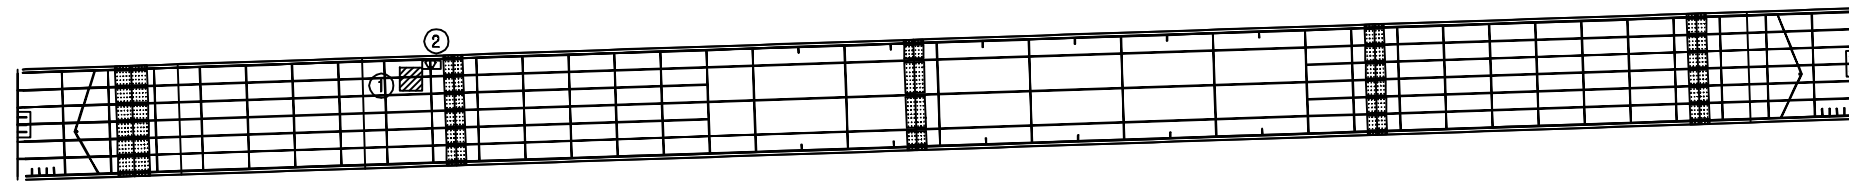

하 면

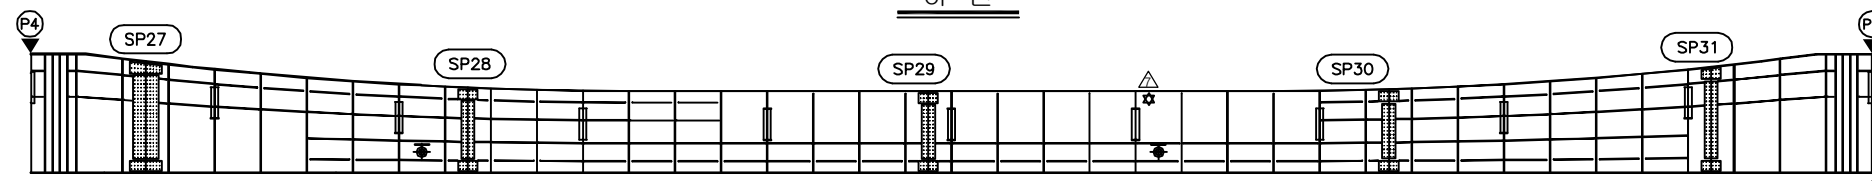


우 측 면


← 부산

동대구 ➡

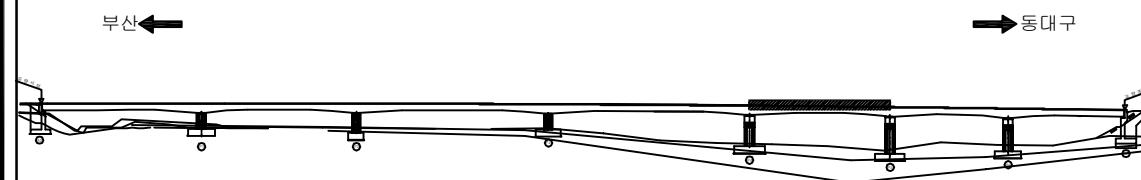KEY PLAN



SECTION

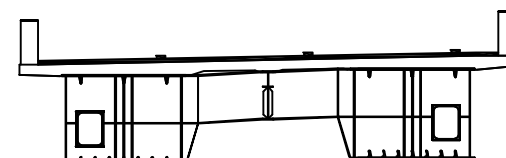


용역명	2017년 상반기 시설물 정기점검 용역
과업기간	2017. 03. 21 ~ 2017. 06. 30
발주처	 신대구부산고속도로주식회사
용역사	(주)위드이앤오
도면번호	40

ID:노변교(부산)-거더내부(G2) S6

보 수 이 력			
	기 준 규 열		보 수 (12. 상반기)
	신 규 규 열		보 수 (12. 하반기)
	보 수 부 위 재 규 열		보 수 (13. 상반기)
	보 수 (기보수)		보 수 (13. 하반기)
	보 수 (08. 하반기)		보 수 (14. 상반기)
	보 수 (09. 상반기)		보 수 (14. 하반기)
	보 수 (09. 하반기)		보 수 (15. 상반기)
	보 수 (10. 상반기)		보 수 (15. 하반기)
	보 수 (10. 하반기)		보 수 (16. 상반기)
	보 수 (11. 상반기)		보 수 (16. 하반기)
	보 수 (11. 하반기)		보 수 (17. 상반기)

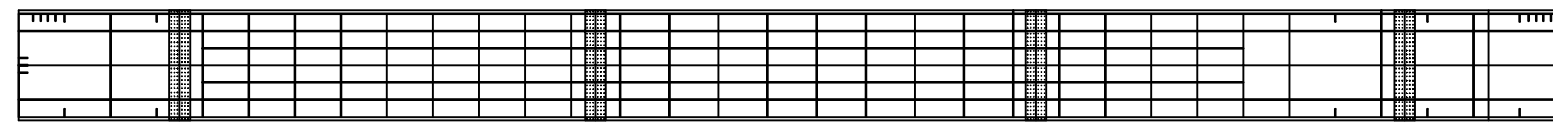
손상 현황 표

[illegible]

상 면



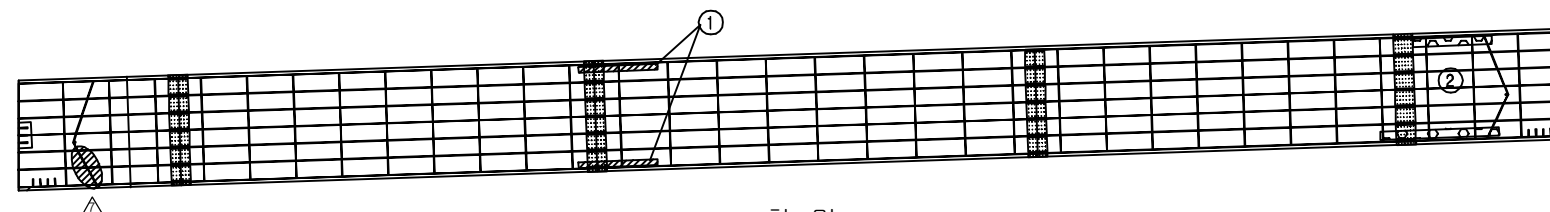좌 측 면



하 면

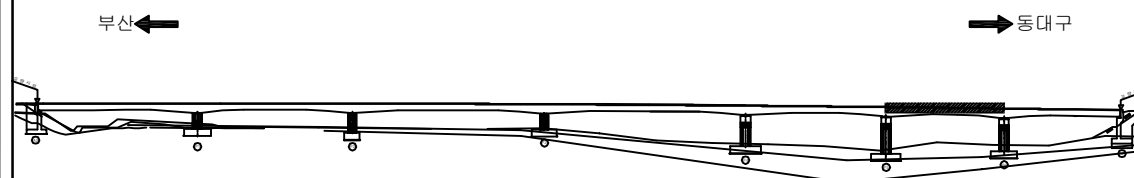


우 측 면


← 부산

동대구 ➡

KEY PLAN



SECTION

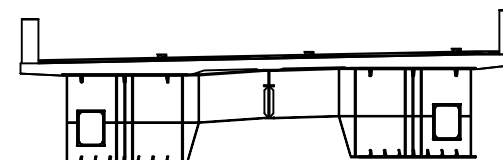


용역명	2017년 상반기 시설물 정기점검 용역
과업기간	2017. 03. 21 ~ 2017. 06. 30
발주처	 신대구부산고속도로주식회사
용역사	(주)위드이앤오
도면번호	41


ID:노변교(부산)-거더내부(G2) S7

보 수 이 려		
	기 존 규 열	보수(12. 상반기)
	신 규 규 열	보수(12. 하반기)
	보수부위재균열	보수(13. 상반기)
	보 수(기보수)	보수(13. 하반기)
	보 수(08. 하반기)	보수(14. 상반기)
	보 수(09. 상반기)	보수(14. 하반기)
	보 수(09. 하반기)	보수(15. 상반기)
	보 수(10. 상반기)	보수(15. 하반기)
	보 수(10. 하반기)	보수(16. 상반기)
	보 수(11. 상반기)	보수(16. 하반기)
	보 수(11. 하반기)	보수(17. 상반기)

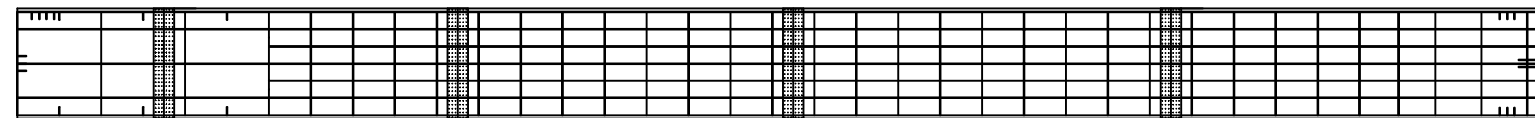
손상 현황 표

[illegible]

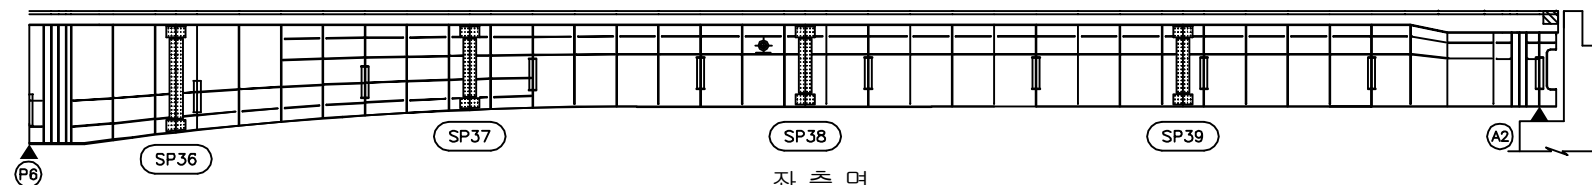
상 면



좌 측 면

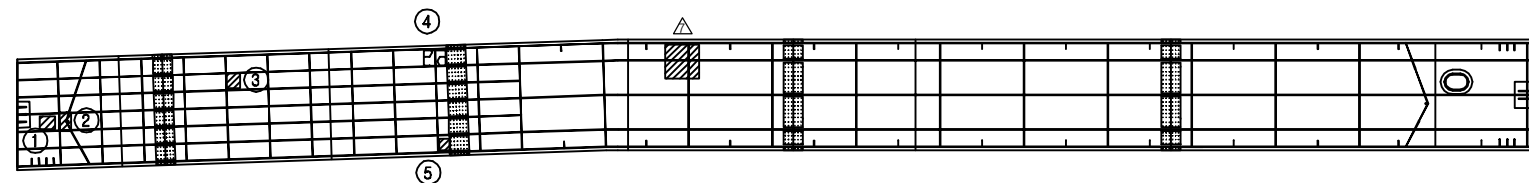

하 면

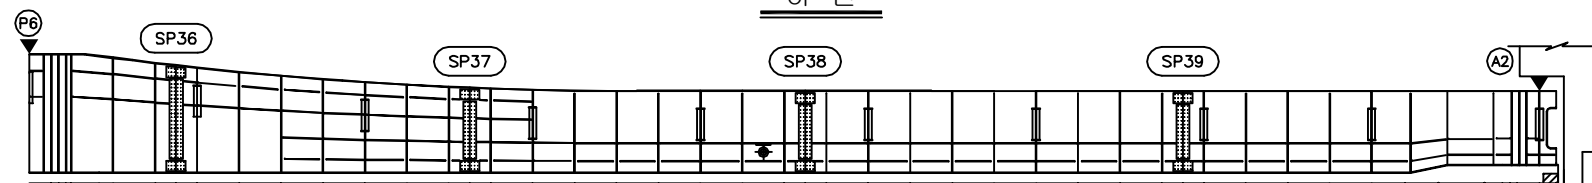

우측면

← 부산


동대구 ➡

SECTION


용역명	2017년 상반기 시설물 정기점검 용역
과업기간	2017. 03. 21 ~ 2017. 06. 30
발주처	 신대구부산고속도로주식회사
용역사	(주)위드이앤오
도면번호	42

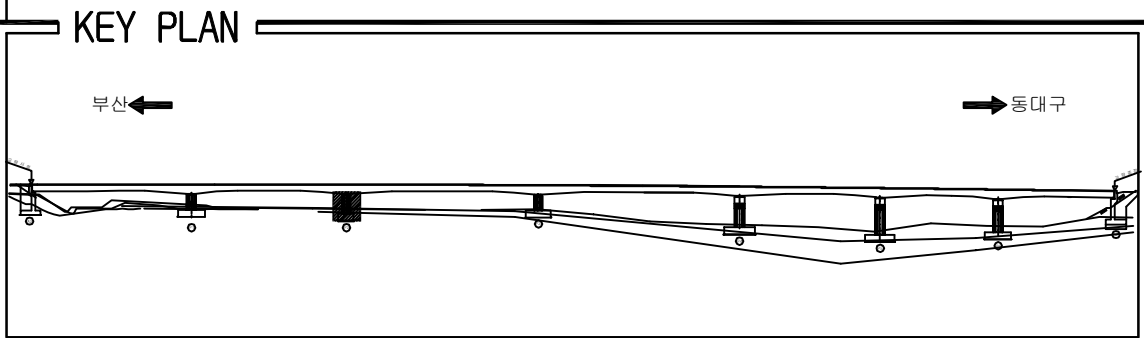ID:노변교(부산)-교각 P2



SECTION



[illegible]

용역명	2017년 상반기 시설물 정기점검 용역
과업기간	2017. 03. 21 ~ 2017. 06. 30
발주처	 신대구부산고속도로주식회사
용역사	(주)위드이앤오
도면번호	46

--	--


--	--

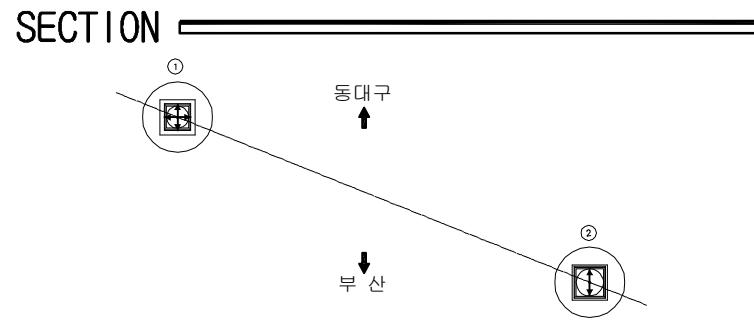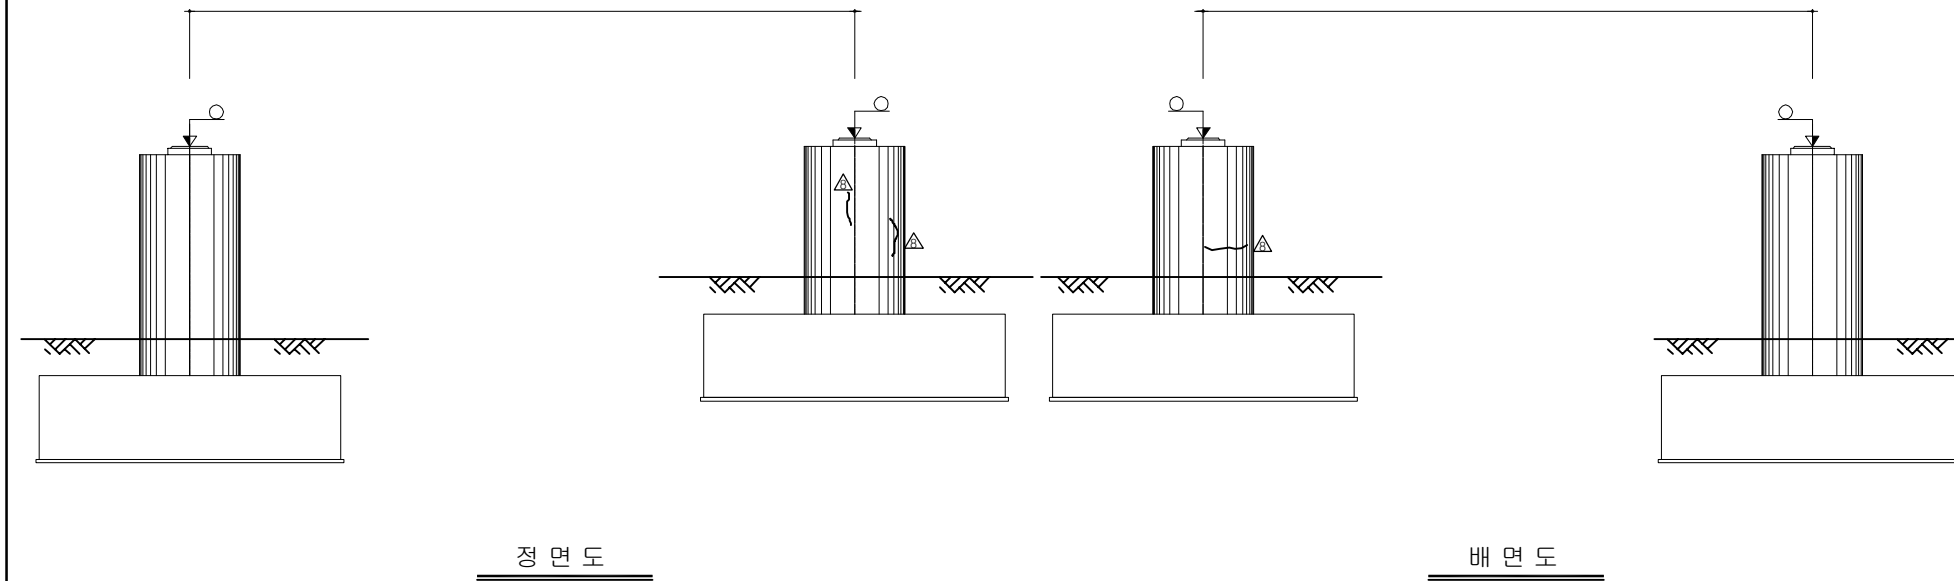ID:노변교(부산)-교각 P3


[illegible]

용역명	2017년 상반기 시설물 정기점검 용역
과업기간	2017. 03. 21 ~ 2017. 06. 30
발주처	 신대구부산고속도로주식회사
용역사	(주)위드이앤오
도면번호	47

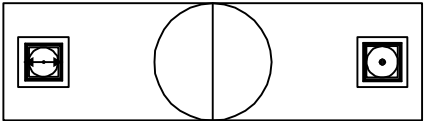
ID:노변교(부산)-교각 P4




평 면 도

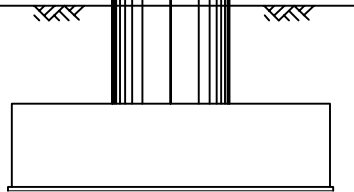


측면도(좌측)

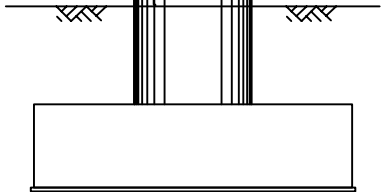

정 면 도

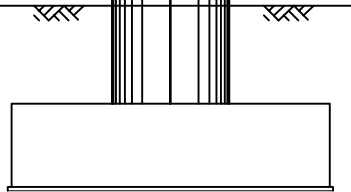

측면도(우측)

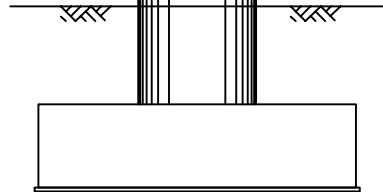

배 면 도

보 수 이 력			
	기 존 근 월		보 수(12. 상반기)
	신 구 근 월		보 수(12. 하반기)
	보 수부위재검월		보 수(13. 상반기)
	보 수(기보수)		보 수(13. 하반기)
	보 수(08. 하반기)		보 수(14. 상반기)
	보 수(09. 상반기)		보 수(14. 하반기)
	보 수(09. 하반기)		보 수(15. 상반기)
	보 수(10. 상반기)		보 수(15. 하반기)
	보 수(10. 하반기)		보 수(16. 상반기)
	보 수(11. 상반기)		보 수(16. 하반기)
	보 수(11. 하반기)		보 수(17. 상반기)

[illegible]

주) 손상의 폭과 길이는 m 이며, 단 균열의 폭은 mm 임

KEY PLAN

부산 ←

→ 동대구

SECTION

동대구

부산

① ②

용역명	2017년 상반기 시설물 정기점검 용역
과업기간	2017. 03. 21 ~ 2017. 06. 30
발주처	 신대구부산고속도로주식회사
용역사	(주)위드이앤오
도면번호	48


ID:노변교(부산)-교각 P5

보 수 이 력			
	기 존 근 월		보 수(12. 상반기)
	신 구 근 월		보 수(12. 하반기)
	보 수부위재검월		보 수(13. 상반기)
	보 수(기보수)		보 수(13. 하반기)
	보 수(08. 하반기)		보 수(14. 상반기)
	보 수(09. 상반기)		보 수(14. 하반기)
	보 수(09. 하반기)		보 수(15. 상반기)
	보 수(10. 상반기)		보 수(15. 하반기)
	보 수(10. 하반기)		보 수(16. 상반기)
	보 수(11. 상반기)		보 수(16. 하반기)
	보 수(11. 하반기)		보 수(17. 상반기)


손상 현황 표

[illegible]

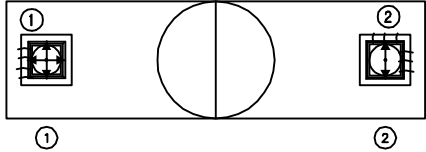
주) 손상의 폭과 길이는 m 이며, 단 균열의 폭은 mm 임




평면

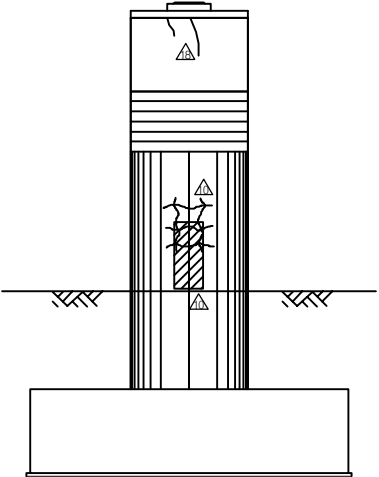


측면도(좌측)

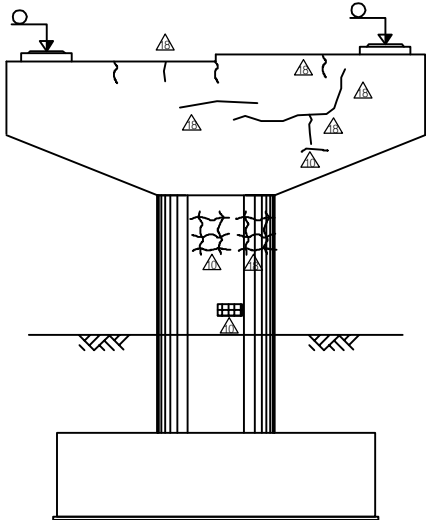

정 면 도

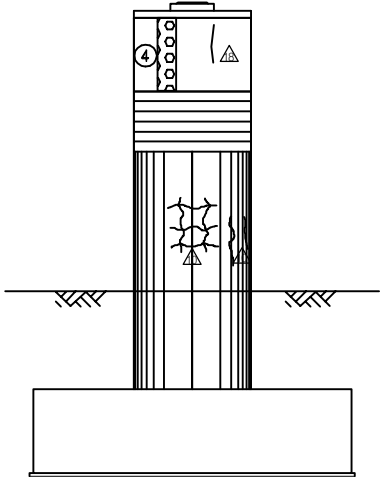


측면도(우측)

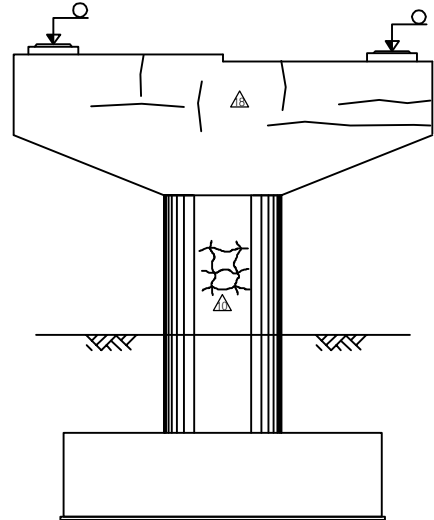


배 면 도

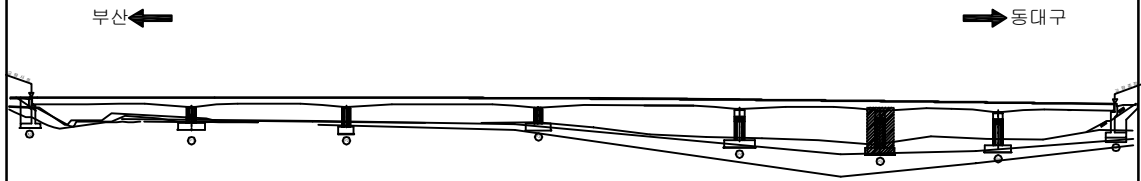KEY PLAN




SECTION _____

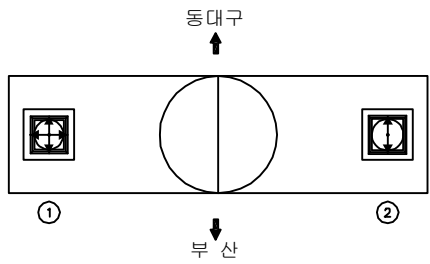


용역명	2017년 상반기 시설물 정기점검 용역
과업기간	2017. 03. 21 ~ 2017. 06. 30
발주처	 신대구부산고속도로주식회사
용역사	(주)위드이앤오
도면번호	49

ID:노변교(부산)-교각 P6


보 수 이 려		
	기 존 규 열	보 수(12. 상반기)
	신 규 규 열	보 수(12. 하반기)
	보수부위재규열	보 수(13. 상반기)
	보 수(기보수)	보 수(13. 하반기)
	보 수(08. 하반기)	보 수(14. 상반기)
	보 수(09. 상반기)	보 수(14. 하반기)
	보 수(09. 하반기)	보 수(15. 상반기)
	보 수(10. 상반기)	보 수(15. 하반기)
	보 수(10. 하반기)	보 수(16. 상반기)
	보 수(11. 상반기)	보 수(16. 하반기)
	보 수(11. 하반기)	보 수(17. 상반기)

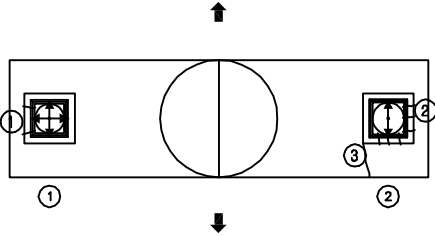[illegible]

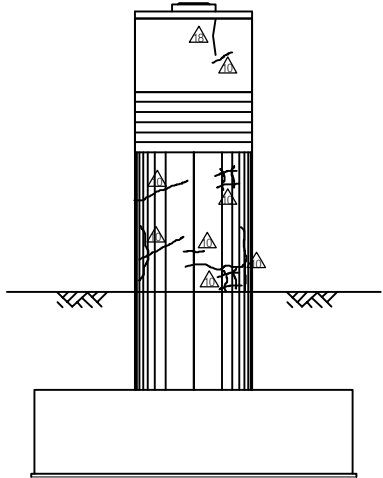
평 면 도




측면도(좌측)

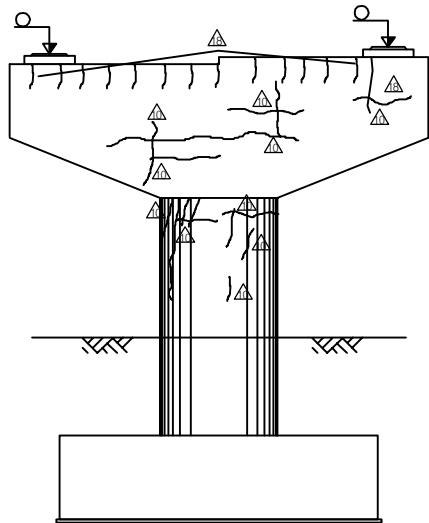

정 면 도

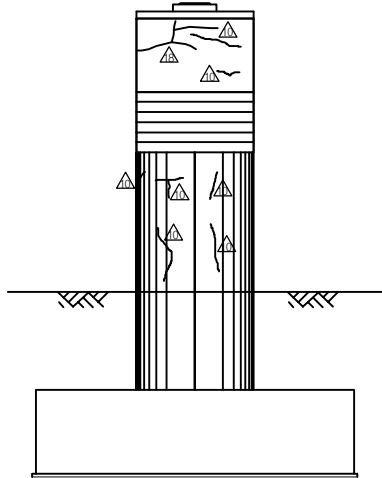

측면도(우측)

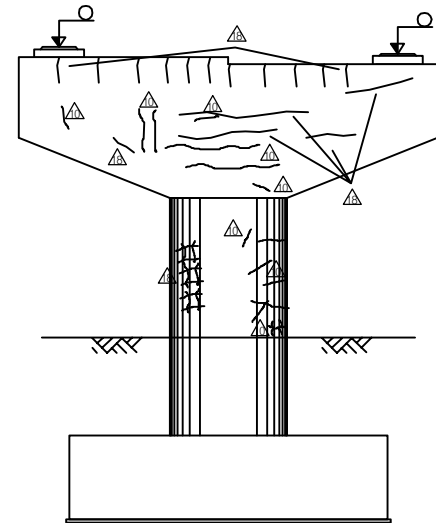

배 면 도

SECTION

동대구

부산

①


②

용역명	2017년 상반기 시설물 정기점검 용역
과업기간	2017. 03. 21 ~ 2017. 06. 30
발주처	 신대구부산고속도로주식회사
용역사	(주)위드이앤오
도면번호	50


ID:노변교(부산)-교대 A1

보 수 이 력		
	기 존 규 열	보수(12. 상반기)
	신 규 규 열	보수(12. 하반기)
	보수부위재균열	보수(13. 상반기)
	보 수(기보수)	보수(13. 하반기)
	보 수(08. 하반기)	보수(14. 상반기)
	보 수(09. 상반기)	보수(14. 하반기)
	보 수(09. 하반기)	보수(15. 상반기)
	보 수(10. 상반기)	보수(15. 하반기)
	보 수(10. 하반기)	보수(16. 상반기)
	보 수(11. 상반기)	보수(16. 하반기)
	보 수(11. 하반기)	보수(17. 상반기)

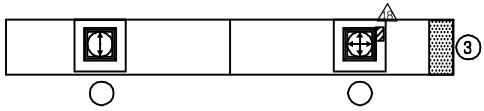
손 상 현 황 표

[illegible]

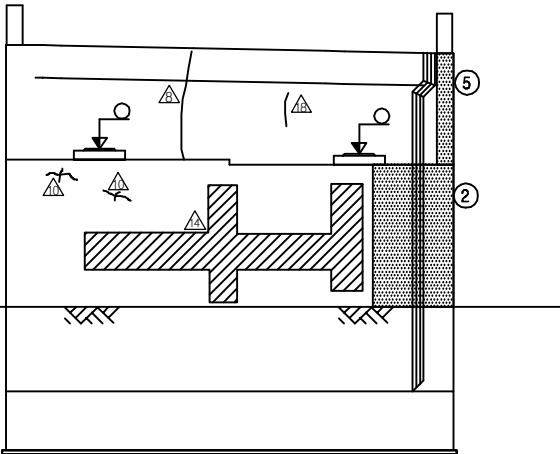①*차수판 앵커 탈락(2EA)




정 면 도

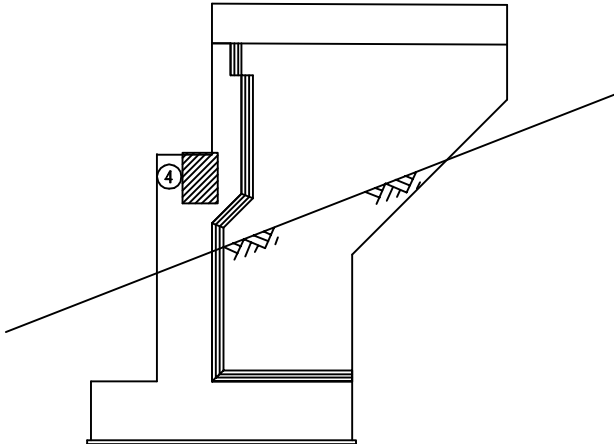


날개벽(우측)

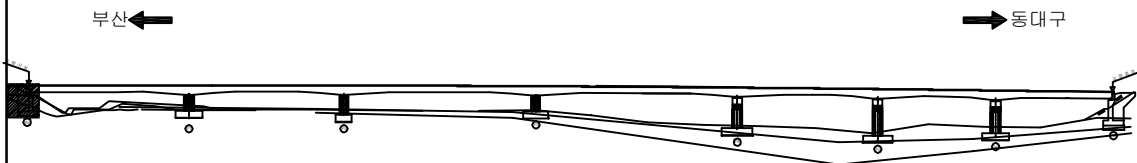KEY PLAN



SECTION

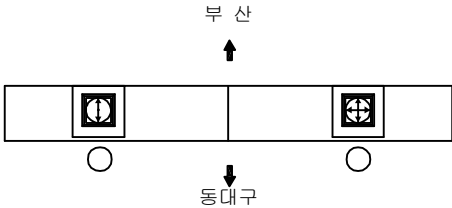

용역명	2017년 상반기 시설물 정기점검 용역
과업기간	2017. 03. 21 ~ 2017. 06. 30
발주처	 신대구부산고속도로주식회사
용역사	(주)위드이앤오
도면번호	43


ID:노변교(부산)-교대 A2

보 수 이 려			
	기 존 규 열		보 수 (12. 상반기)
	신 규 규 열		보 수 (12. 하반기)
	보 수부위재균열		보 수 (13. 상반기)
	보 수 (기보수)		보 수 (13. 하반기)
	보 수 (08. 하반기)		보 수 (14. 상반기)
	보 수 (09. 상반기)		보 수 (14. 하반기)
	보 수 (09. 하반기)		보 수 (15. 상반기)
	보 수 (10. 상반기)		보 수 (15. 하반기)
	보 수 (10. 하반기)		보 수 (16. 상반기)
	보 수 (11. 상반기)		보 수 (16. 하반기)
	보 수 (11. 하반기)		보 수 (17. 상반기)


손 상 현 황 표

[illegible]

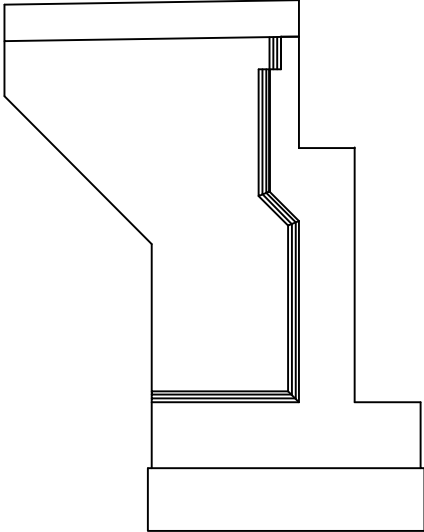①*차수판 앵커 탈락(2EA)




날개벽(좌측)

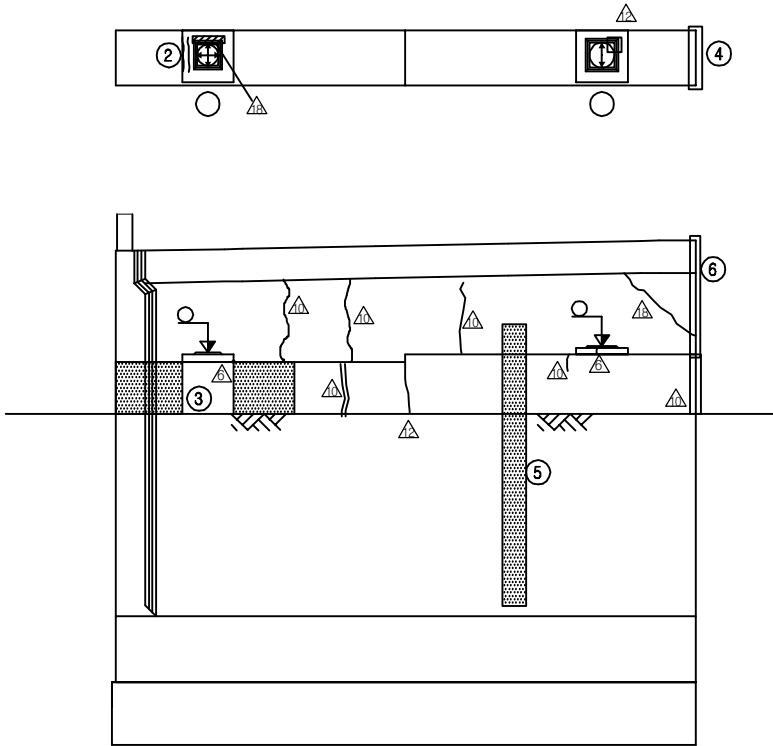


정 면 도

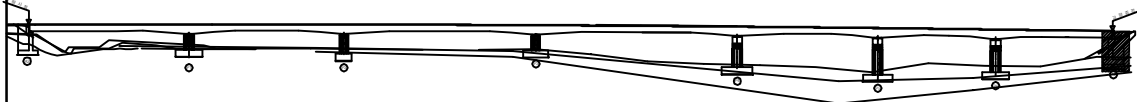KEY PLAN








SECTION _____

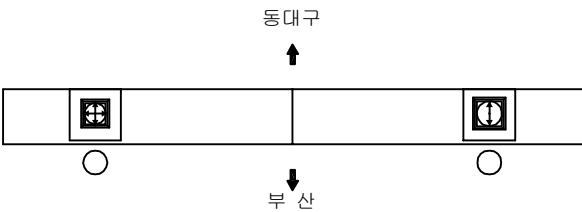


용역명	2017년 상반기 시설물 정기점검 용역
과업기간	2017. 03. 21 ~ 2017. 06. 30
발주처	 신대구부산고속도로주식회사
용역사	(주)위드이앤오
도면번호	44

     
ID:노변교(부산)-교각 P1

보 수 이 려			
	기 존 규 열		보 수(12. 상반기)
	신 규 규 열		보 수(12. 하반기)
	보 수부위재규열		보 수(13. 상반기)
	보 수(기보수)		보 수(13. 하반기)
	보 수(08. 하반기)		보 수(14. 상반기)
	보 수(09. 상반기)		보 수(14. 하반기)
	보 수(09. 하반기)		보 수(15. 상반기)
	보 수(10. 상반기)		보 수(15. 하반기)
	보 수(10. 하반기)		보 수(16. 상반기)
	보 수(11. 상반기)		보 수(16. 하반기)
	보 수(11. 하반기)		보 수(17. 상반기)

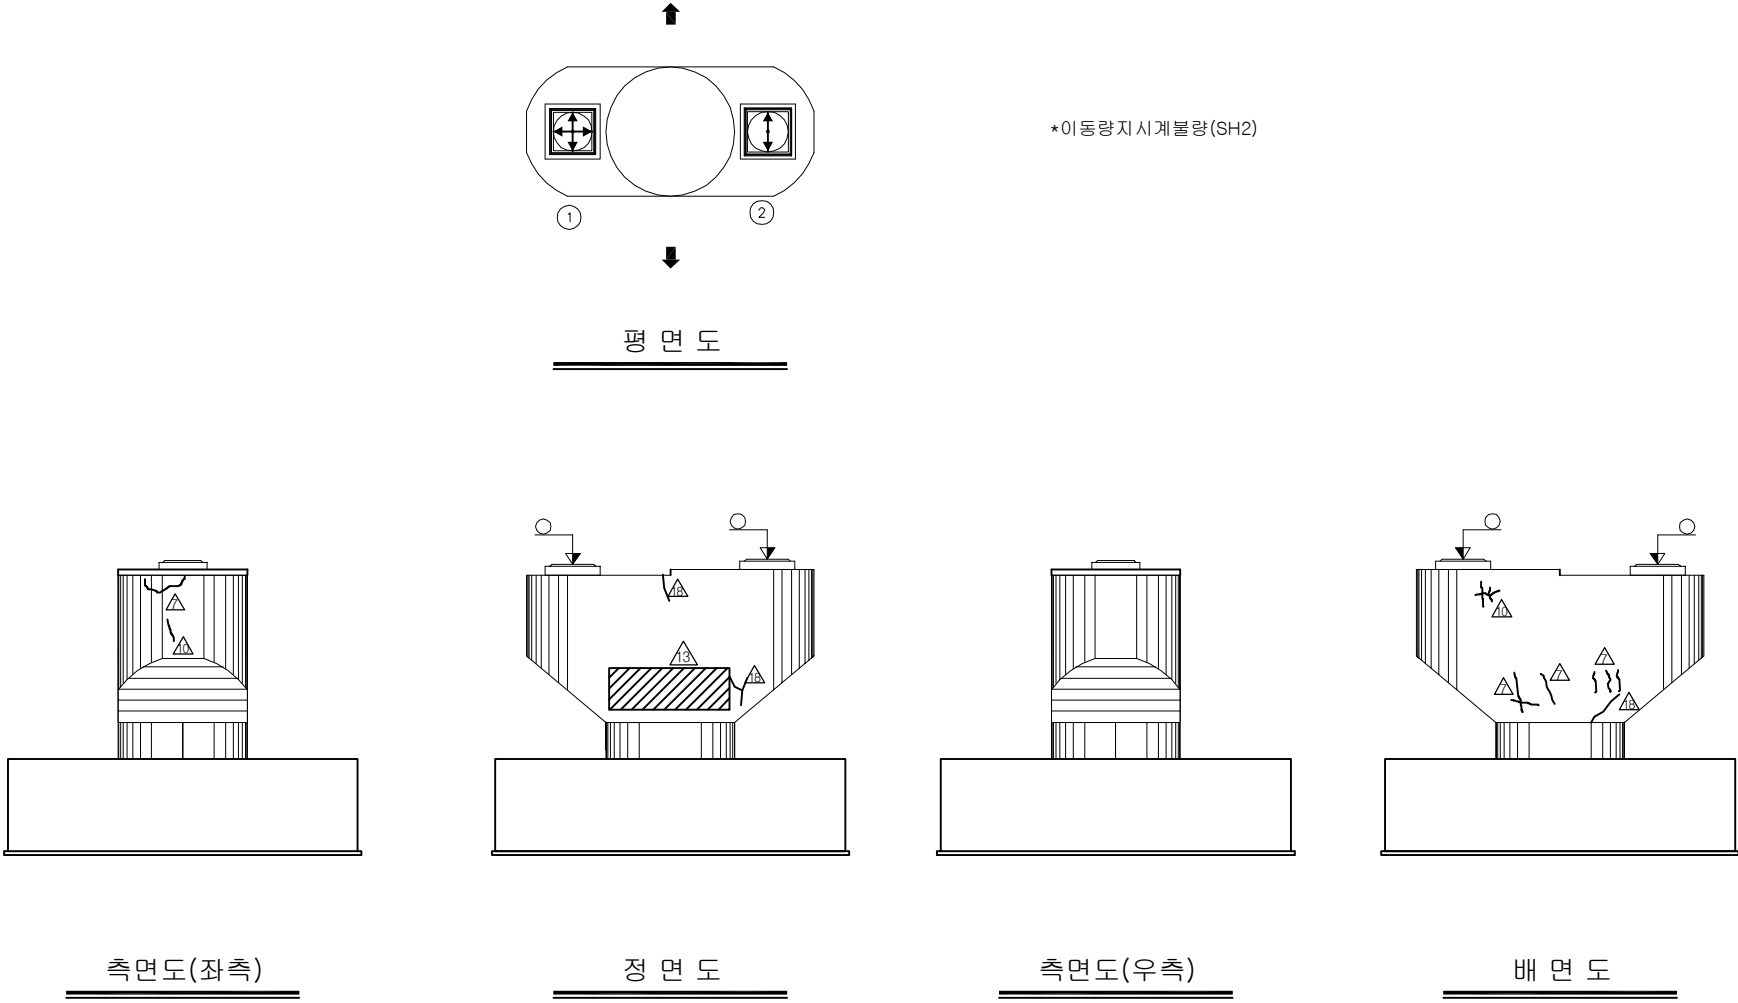
손상 현황 표

[illegible]

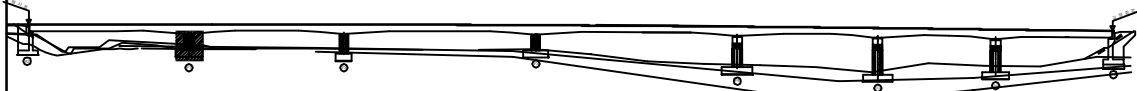KEY PLAN



SECTION _____

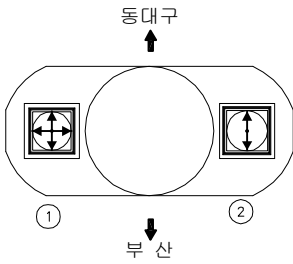

용역명	2017년 상반기 시설물 정기점검 용역
과업기간	2017. 03. 21 ~ 2017. 06. 30
발주처	 신대구부산고속도로주식회사
용역사	(주)위드이앤오
도면번호	45