




2. 시지교

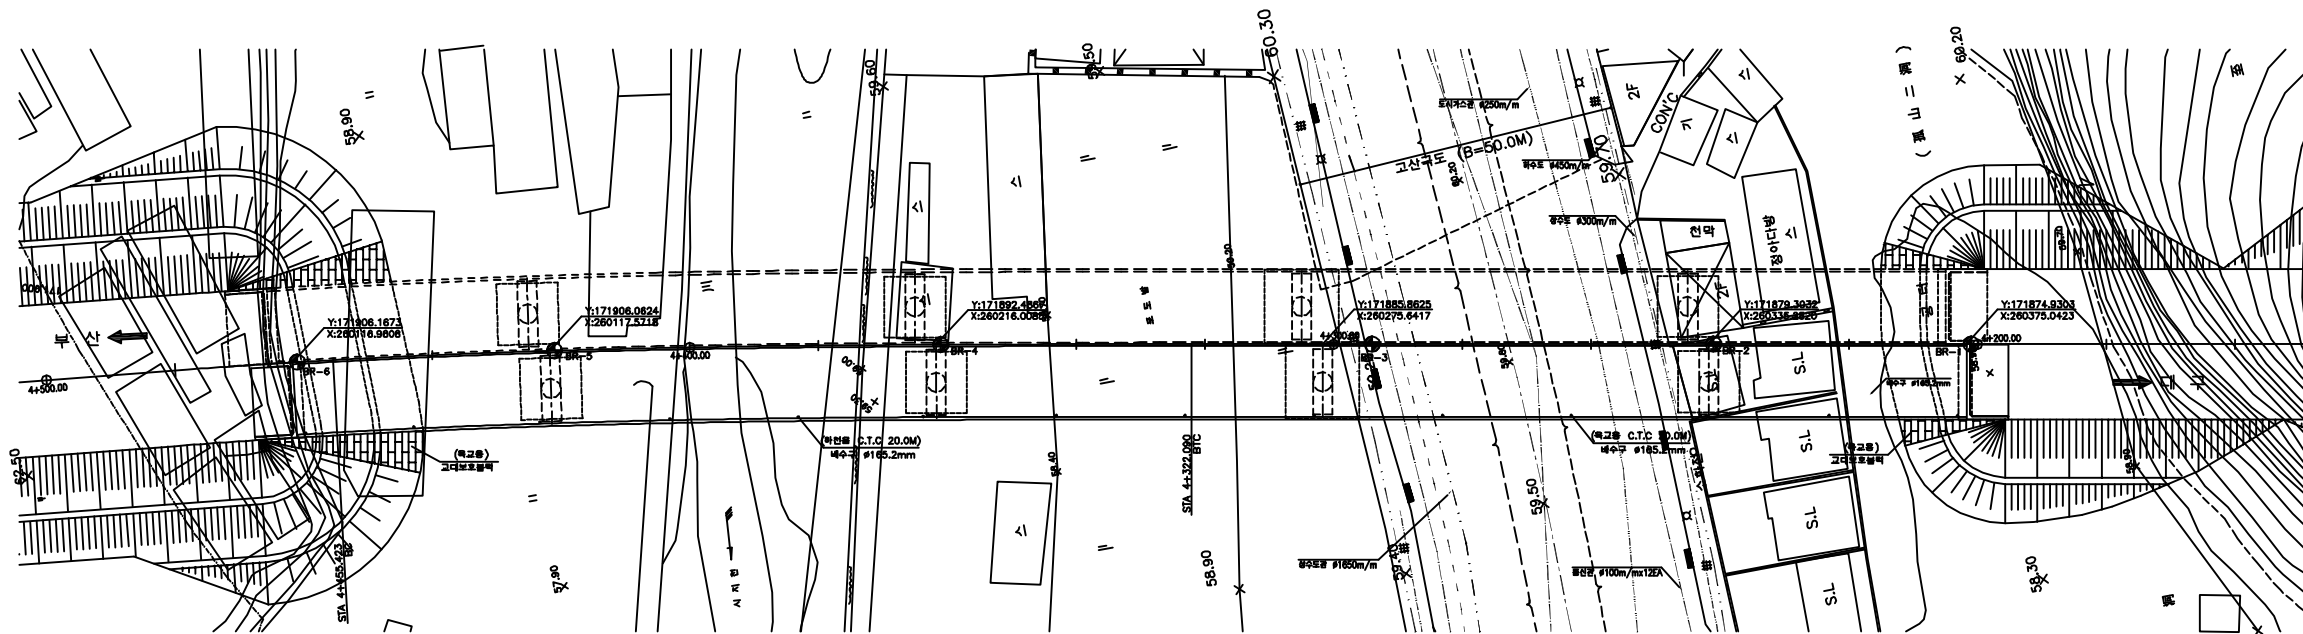

평면도

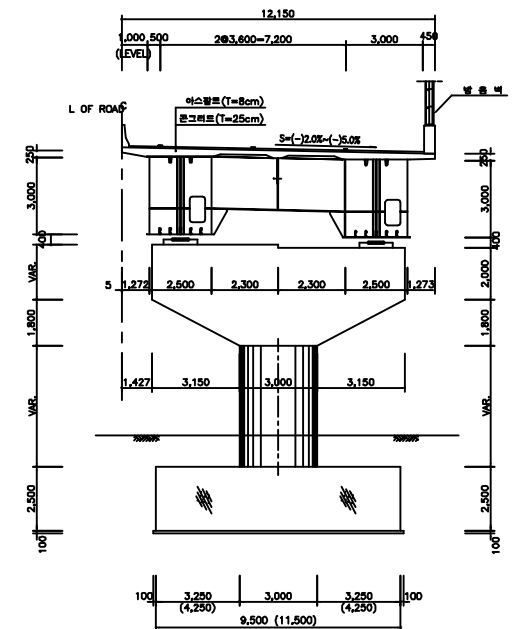

횡단면도

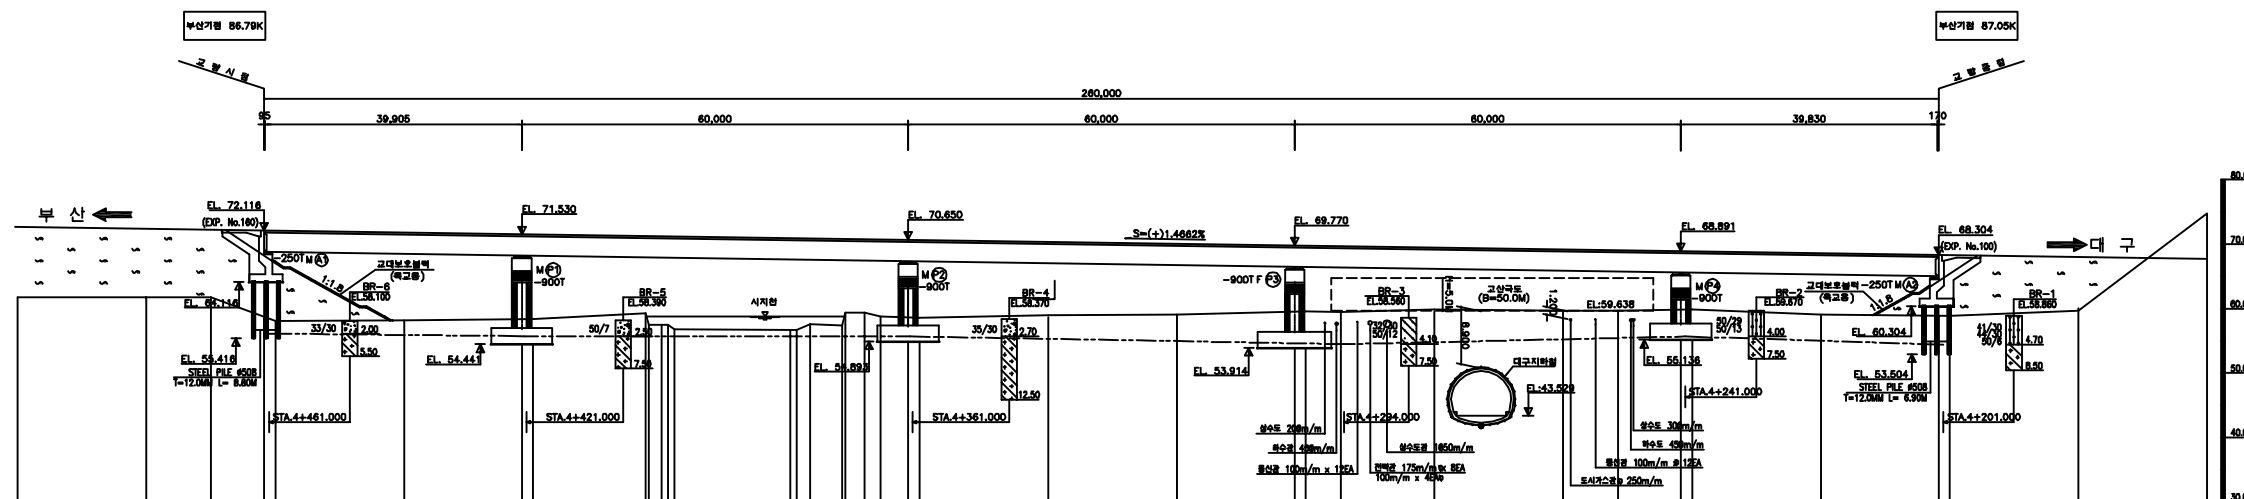

종단면도

(주)위드이앤오

Project Title
2017년 상반기 시설물 정기점검 용역


Drawing Title
시지교 (대구,부산) 평면도, 종 · 횡단면도

Note

■ 교량의 기호 정의

구 분	사 용 기 호	정 의
경 간	Sa	경간번호 (제 a 번째 span)
주 형	Ga (ST& PSC Box & PSC Beam)	Girder & Beam 주형번호 (제 a 번째 주형)
	Ca	Cross Beam 번호(a번째 주형번호)
교좌 장치	SHa,b	교좌 장치 번호(제 a 번째 교각의 b번째 Shoe)
교 대	Aa	교대 번호(제 a번째 Abutment)
교 각	Pa	교각 번호(제 a 번째 Pier)
배 수 구	Da	배수구 번호(제 a 번째 Drainage)
신축 이음	EJa	신축이음 번호 (Expension Joint : A1 ⇒ A2 진행방향)










- 부산측(A1-시점)에서 대구측(A2-종점) 방향으로 일련번호 증가
- 부산측(A1-시점)에서 대구측(A2-종점) 바라보았을때 좌측에서 우측으로 일련번호 증가

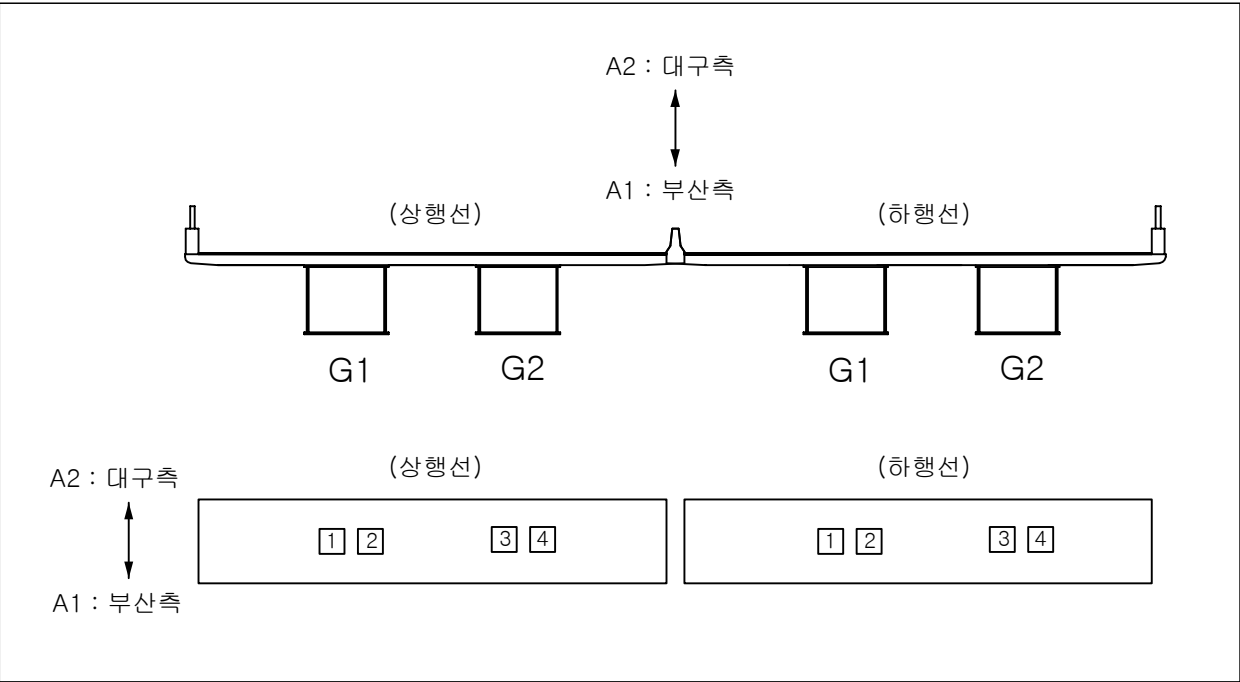

■ 유지관리 이력

구 분	보수일자	보수내용	비 고
1	2008.05	교각 망상균열 표면처리	-
2	2008.01	방호벽 차수판 불량 정비 교대, 교각 누수흔적 및 망상균열	-
3	2009.01	신축이음 볼트탈락(차수판) 재설치	-
4	2010.06	교량받침부 균열보수, 신축이음후타콘크리트 균열보수	유니슨
5	2010.09	A1(대구) 신축이음장치 보수(용접 및 후타보수)	부영
6	2012.04	교량배수파이프 지지대 탈락부 보수 25개소	동진산업
7	2012.05	균열보수, 강교도장손상, 배수시설, 차수판, 방호벽 보수	주영건설
8	2014.06	교대 및 교각 균열보수 및 단면복구	유한화건
9	2016.09	거더 내부 도장손상 및 점부식 보수 교대 및 교각, 방호벽 균열 및 백태 보수	

         
ID:시지교(대구)-교면포장 S1

보 수 이 력		
	기 존 규 율	 보 수(12. 상반기)
	신 규 규 율	 보 수(12. 하반기)
	보수부위재균열	 보 수(13. 상반기)
	보 수(기보수)	 보 수(13. 하반기)
	보 수(08. 하반기)	 보 수(14. 상반기)
	보 수(09. 상반기)	 보 수(14. 하반기)
	보 수(09. 하반기)	 보 수(15. 상반기)
	보 수(10. 상반기)	 보 수(15. 하반기)
	보 수(10. 하반기)	 보 수(16. 상반기)
	보 수(11. 상반기)	 보 수(16. 하반기)
	보 수(11. 하반기)	 보 수(17. 상반기)


손상 현황 표

[illegible]


주) 손상의 폭과 길이는 m 이며, 단 균열의 폭은 mm 임

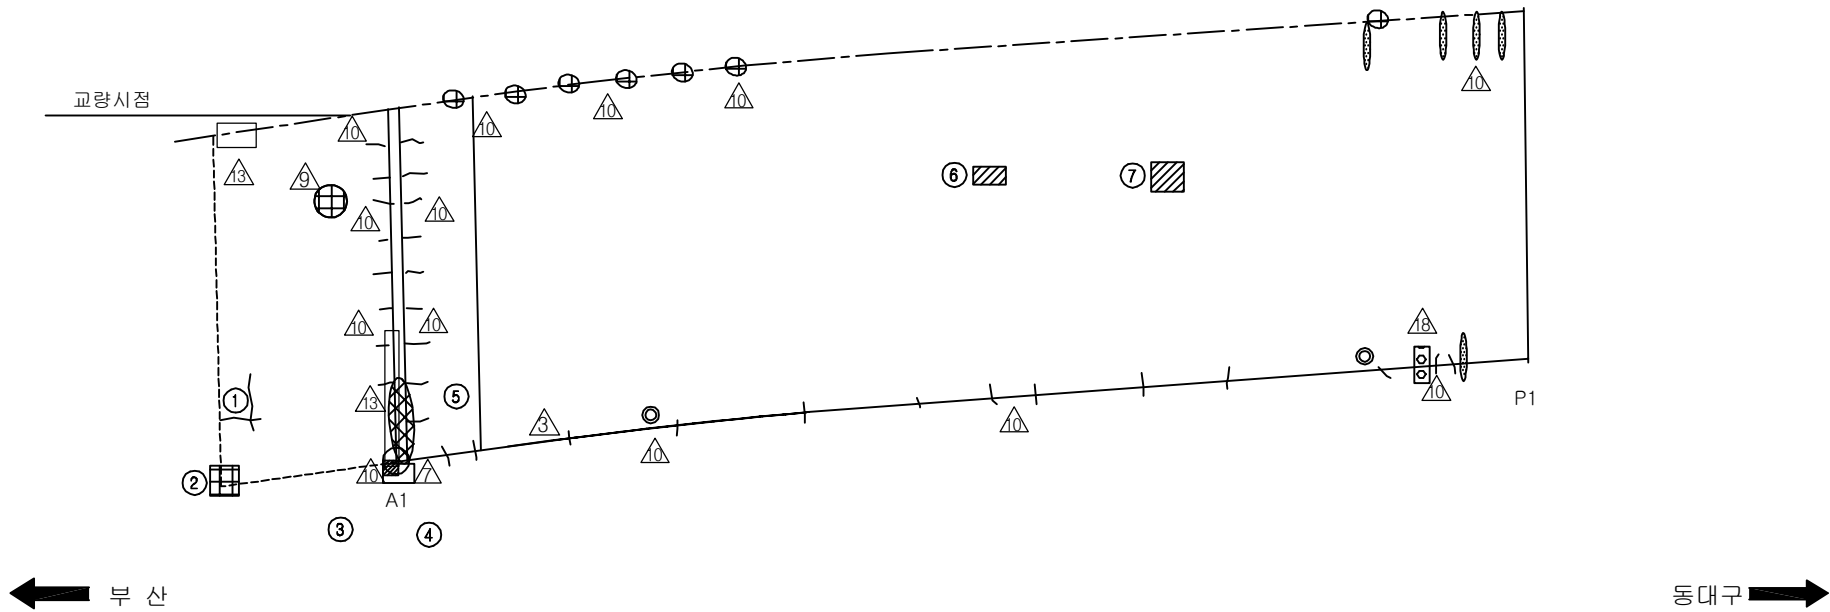

KEY PLAN

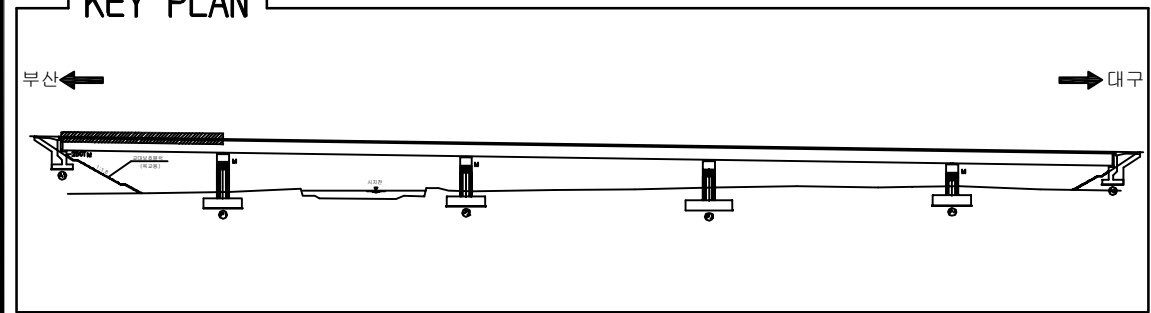

SECTION _____

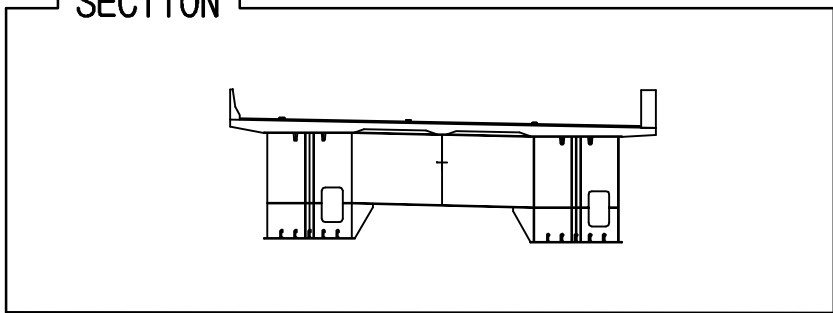

용역명	2017년 상반기 시설물 정기점검 용역
과업기간	2017. 03. 21 ~ 2017. 06. 30
발주처	 신대구부산고속도로주식회사
용역사	(주)위드이앤오
도면번호	1


ID:시지교(대구)-교면포장 S2

보 수 이 려		
	기 존 규 열	보 수(12. 상반기)
	신 규 규 열	보 수(12. 하반기)
	보 수부위재균열	보 수(13. 상반기)
	보 수(기보수)	보 수(13. 하반기)
	보 수(08. 하반기)	보 수(14. 상반기)
	보 수(08. 상반기)	보 수(14. 하반기)
	보 수(09. 하반기)	보 수(15. 상반기)
	보 수(10. 상반기)	보 수(15. 하반기)
	보 수(10. 하반기)	보 수(16. 상반기)
	보 수(11. 상반기)	보 수(16. 하반기)
	보 수(11. 하반기)	보 수(17. 상반기)


손상 현황 표

[illegible]


주) 손상의 폭과 길이는 m 이며, 단 균열의 폭은 mm 임

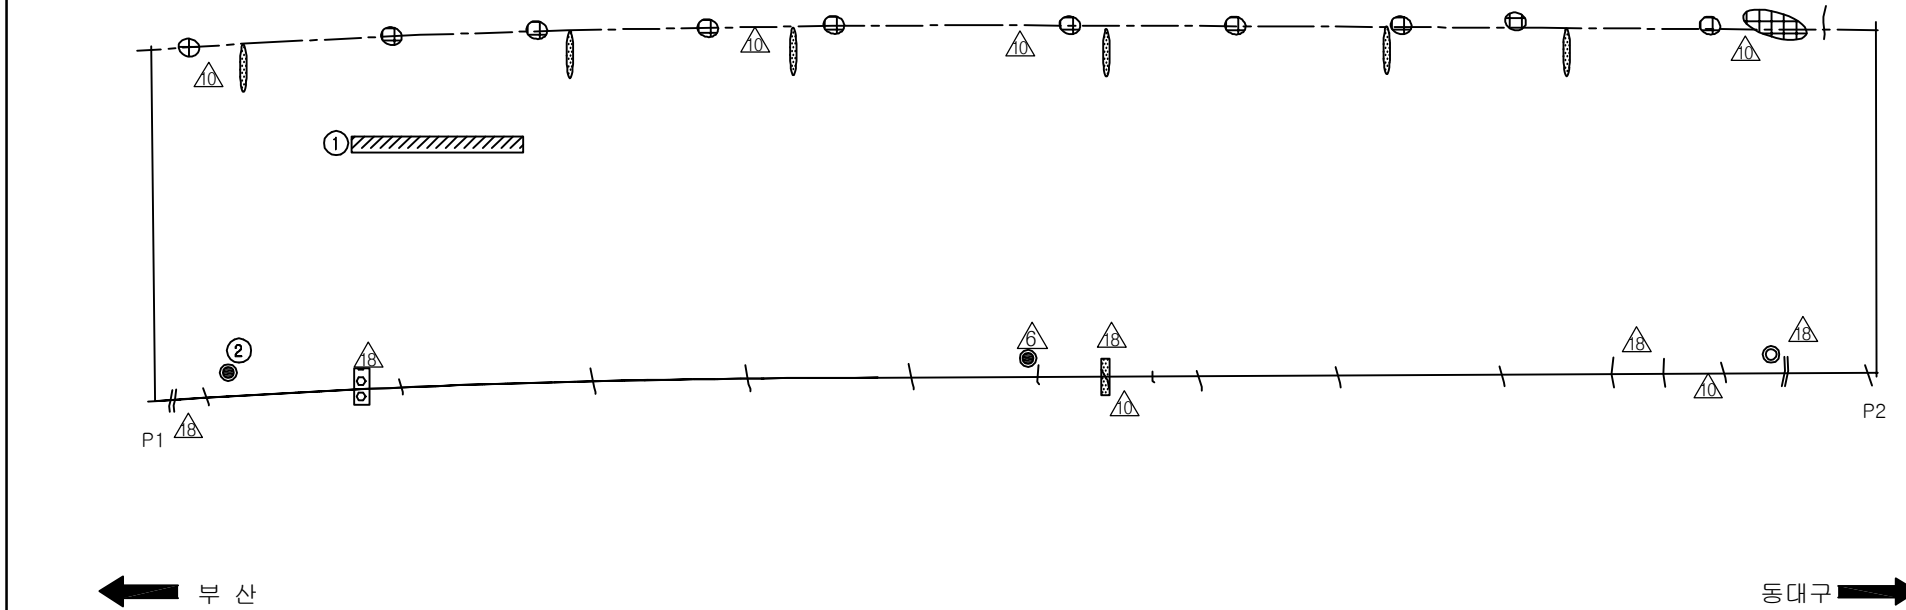

KEY PLAN









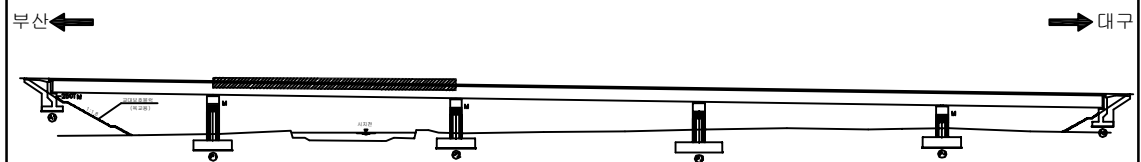


SECTION _____

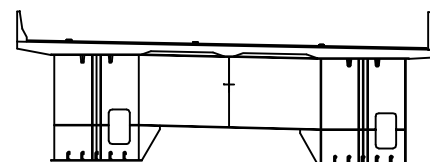

용역명	2017년 상반기 시설물 정기점검 용역
과업기간	2017. 03. 21 ~ 2017. 06. 30
발주처	 신대구부산고속도로주식회사
용역사	(주)위드이앤오
도면번호	2

         
ID:시지교(대구)-교면포장 S3

보 수 이 력		
	기 존 규 율	 보 수(12. 상반기)
	신 규 규 율	 보 수(12. 하반기)
	보수부위재균열	 보 수(13. 상반기)
	보 수(기보수)	 보 수(13. 하반기)
	보 수(08. 하반기)	 보 수(14. 상반기)
	보 수(09. 상반기)	 보 수(14. 하반기)
	보 수(09. 하반기)	 보 수(15. 상반기)
	보 수(10. 상반기)	 보 수(15. 하반기)
	보 수(10. 하반기)	 보 수(16. 상반기)
	보 수(11. 상반기)	 보 수(16. 하반기)
	보 수(11. 하반기)	 보 수(17. 상반기)

손상 현황 표

[illegible]


주) 손상의 폭과 길이는 m 이며, 단 균열의 폭은 mm 임

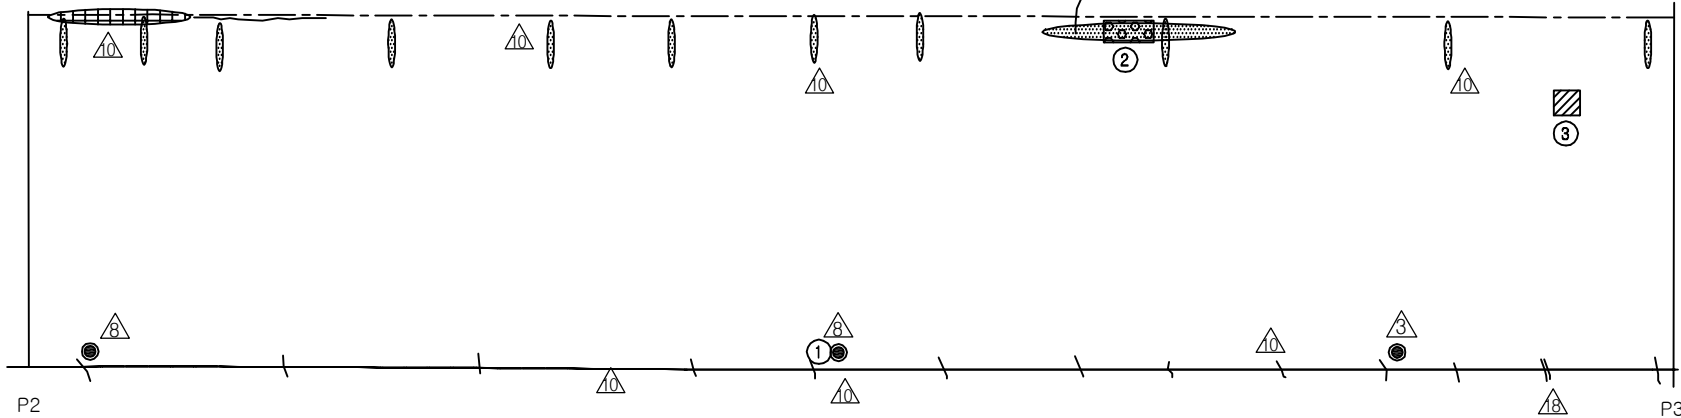


← 부산

동대구 →

KEY PLAN

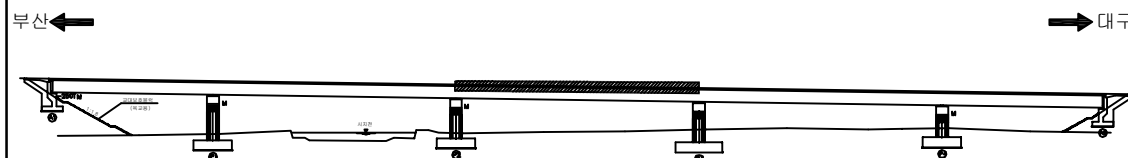




SECTION _____

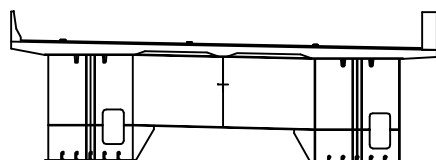

용역명	2017년 상반기 시설물 정기점검 용역
과업기간	2017. 03. 21 ~ 2017. 06. 30
발주처	 신대구부산고속도로주식회사
용역사	(주)위드이앤오
도면번호	3






ID:시지교(대구)-교면포장 S4

보 수 이 력		
	기 존 규 역	보 수(12. 상반기)
	신 규 규 역	보 수(12. 하반기)
	보수부위재균열	보 수(13. 상반기)
	보 수(기보수)	보 수(13. 하반기)
	보 수(08. 하반기)	보 수(14. 상반기)
	보 수(09. 상반기)	보 수(14. 하반기)
	보 수(09. 하반기)	보 수(15. 상반기)
	보 수(10. 상반기)	보 수(15. 하반기)
	보 수(10. 하반기)	보 수(16. 상반기)
	보 수(11. 상반기)	보 수(16. 하반기)
	보 수(11. 하반기)	보 수(17. 상반기)

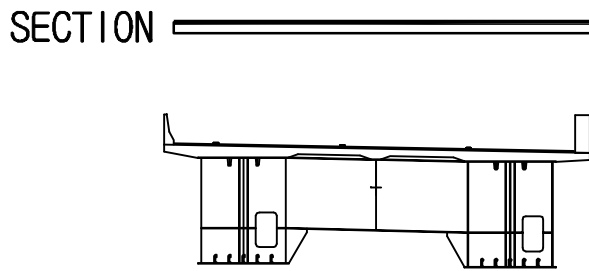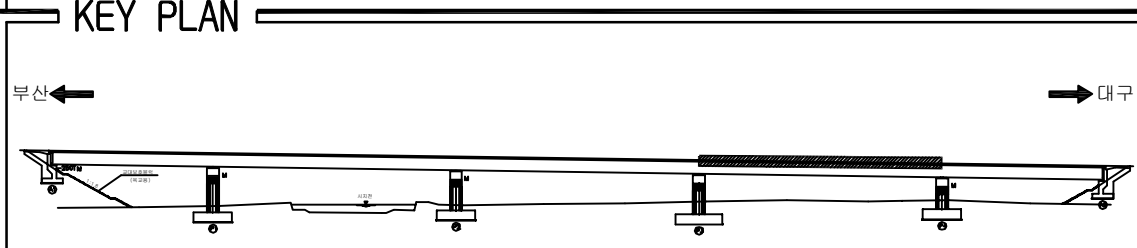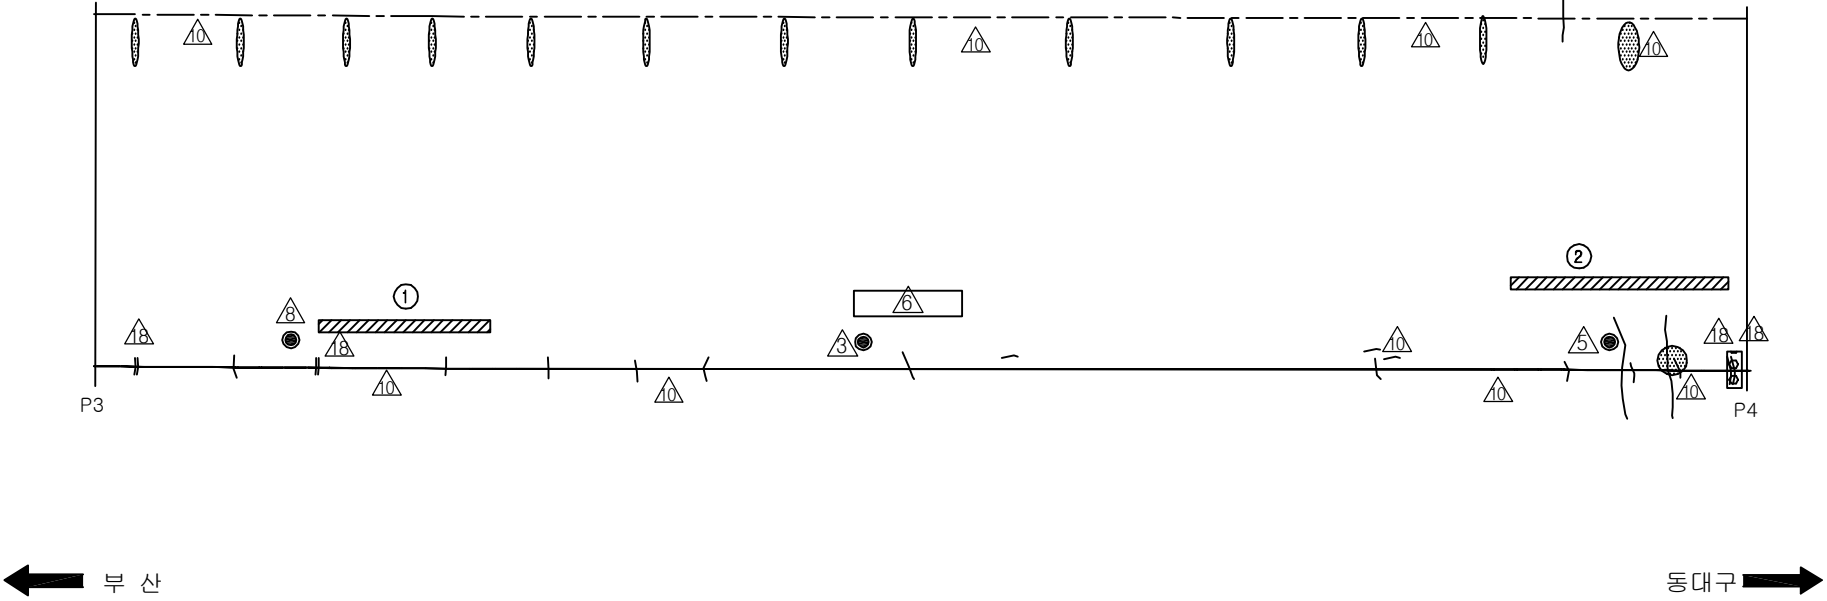
[illegible]

용역명	2017년 상반기 시설물 정기점검 용역
과업기간	2017. 03. 21 ~ 2017. 06. 30
발주처	 신대구부산고속도로주식회사
용역사	(주)위드이앤오
도면번호	4

     
ID:시지교(대구)-교면포장 S5

보 수 이 려		
	기 존 규 열	 보수(12. 삼반기)
	신 규 규 열	 보수(12. 하반기)
	보수부위재균열	 보수(13. 삼반기)
	보 수(기보수)	 보수(13. 하반기)
	보 수(08. 하반기)	 보수(14. 삼반기)
	보 수(09. 삼반기)	 보수(14. 하반기)
	보 수(09. 하반기)	 보수(15. 삼반기)
	보 수(10. 삼반기)	 보수(15. 하반기)
	보 수(10. 하반기)	 보수(16. 삼반기)
	보 수(11. 삼반기)	 보수(16. 하반기)
	보 수(11. 하반기)	 보수(17. 삼반기)


손상 현황 표

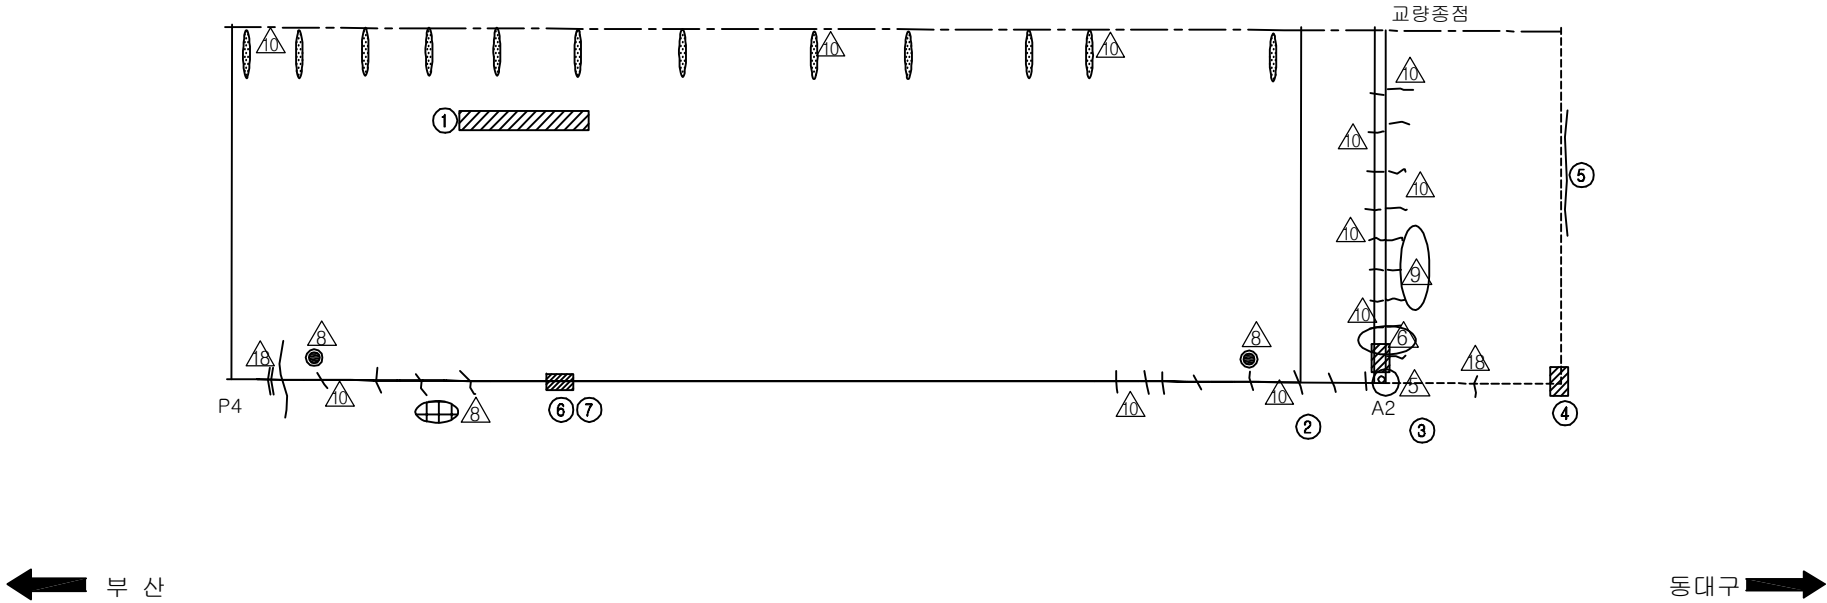[illegible]

KEY PLAN

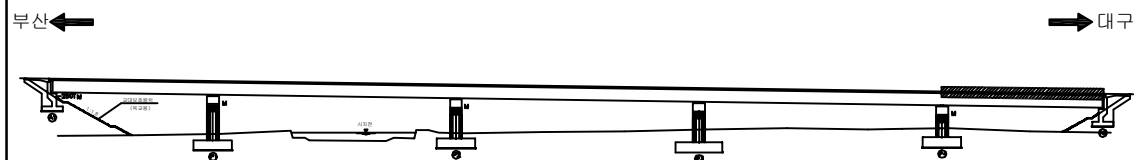

SECTION _____

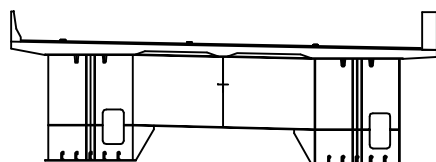

용역명	2017년 상반기 시설물 정기점검 용역
과업기간	2017. 03. 21 ~ 2017. 06. 30
발주처	 신대구부산고속도로주식회사
용역사	(주)위드이앤오
도면번호	5


ID:시지교(대구)-바닥판하면 S1

보 수 이 력			
	기 존 근 월		보 수(12. 상반기)
	신 구 근 월		보 수(12. 하반기)
	보 수부위재검월		보 수(13. 상반기)
	보 수(기보수)		보 수(13. 하반기)
	보 수(08. 하반기)		보 수(14. 상반기)
	보 수(09. 상반기)		보 수(14. 하반기)
	보 수(09. 하반기)		보 수(15. 상반기)
	보 수(10. 상반기)		보 수(15. 하반기)
	보 수(10. 하반기)		보 수(16. 상반기)
	보 수(11. 상반기)		보 수(16. 하반기)
	보 수(11. 하반기)		보 수(17. 상반기)

손상 현황 표

[illegible]


주) 손상의 폭과 길이는 m 이며, 단 균열의 폭은 mm 임

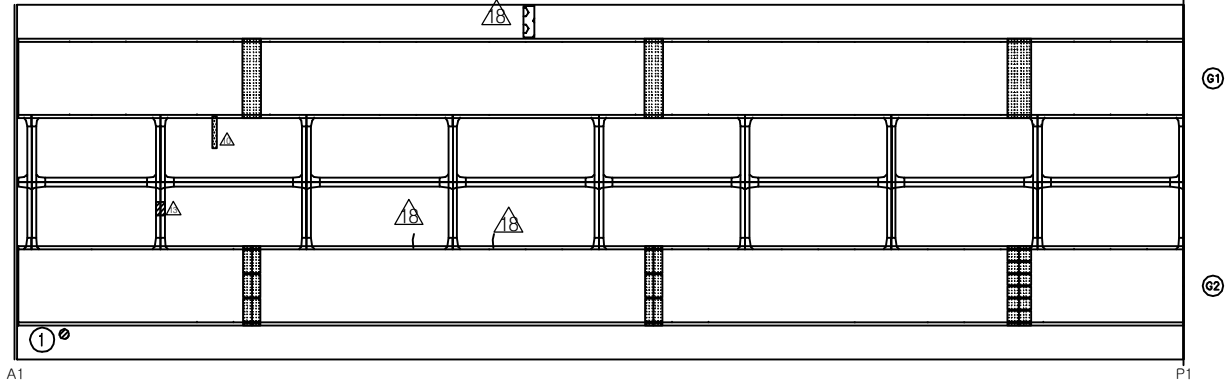


← 부산

동대구 →

KEY PLAN

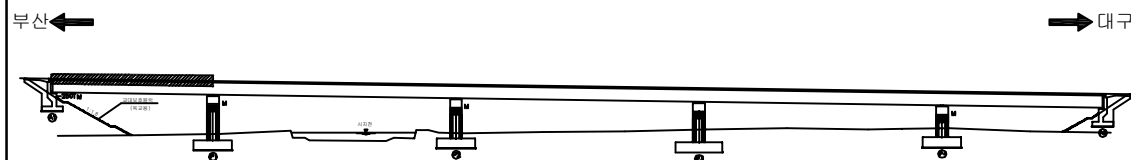

SECTION

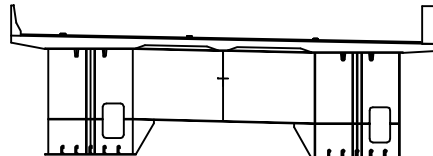


용역명	2017년 상반기 시설물 정기점검 용역
과업기간	2017. 03. 21 ~ 2017. 06. 30
발주처	 신대구부산고속도로주식회사
용역사	(주)위드이앤오
도면번호	6

ID:시지교(대구)-바닥판하면 S2

보 수 이 려		
	기 존 규 열	보 수(12. 상반기)
	신 규 규 열	보 수(12. 하반기)
	보 수부위재규열	보 수(13. 상반기)
	보 수(기보수)	보 수(13. 하반기)
	보 수(08. 하반기)	보 수(14. 상반기)
	보 수(08. 상반기)	보 수(14. 하반기)
	보 수(09. 하반기)	보 수(15. 상반기)
	보 수(10. 상반기)	보 수(15. 하반기)
	보 수(10. 하반기)	보 수(16. 상반기)
	보 수(11. 상반기)	보 수(16. 하반기)
	보 수(11. 하반기)	보 수(17. 상반기)


손상 현황 표

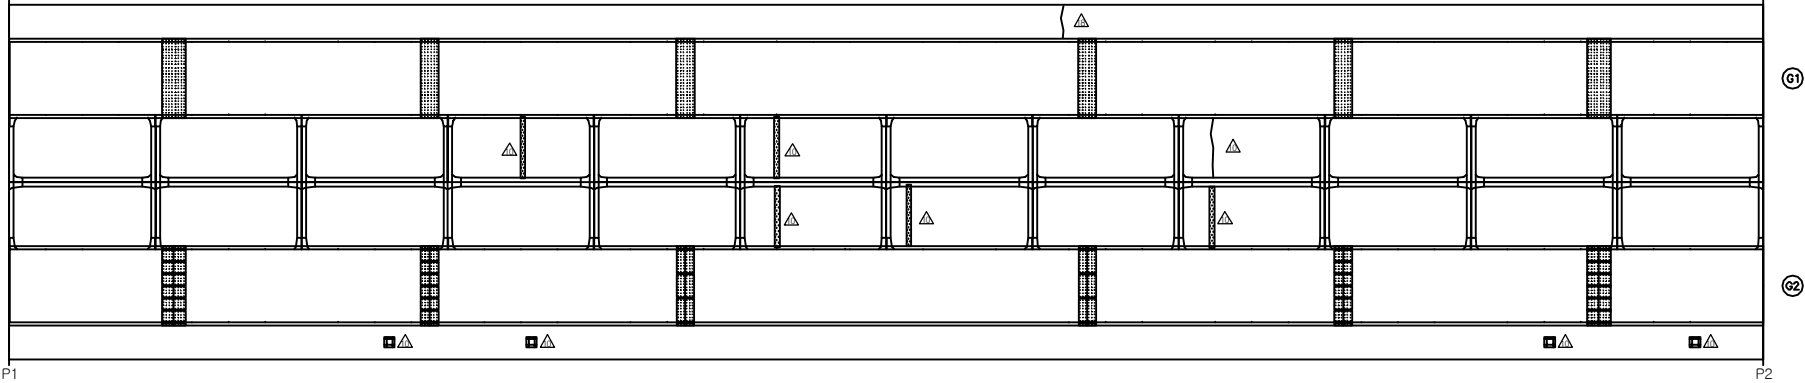[illegible]


← 부산

동대구 →

KEY PLAN

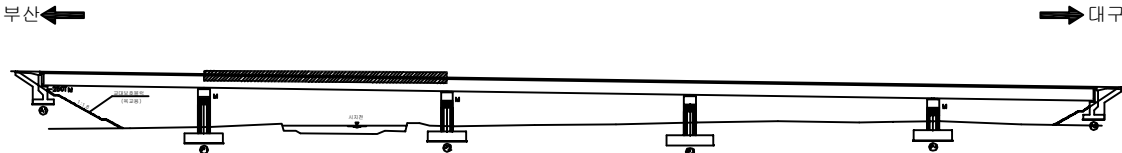




SECTION _____

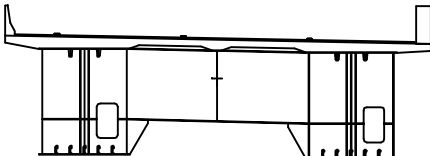

용역명	2017년 상반기 시설물 정기점검 용역
과업기간	2017. 03. 21 ~ 2017. 06. 30
발주처	 신대구부산고속도로주식회사
용역사	(주)위드이앤오
도면번호	7

ID:시지교(대구)-바닥판하면 S3

보 수 이 려		
	기 존 규 역	보 수(12. 상반기)
	신 규 규 역	보 수(12. 하반기)
	보 수부위재균열	보 수(13. 상반기)
	보 수(기보수)	보 수(13. 하반기)
	보 수(08. 하반기)	보 수(14. 상반기)
	보 수(08. 상반기)	보 수(14. 하반기)
	보 수(09. 하반기)	보 수(15. 상반기)
	보 수(10. 상반기)	보 수(15. 하반기)
	보 수(10. 하반기)	보 수(16. 상반기)
	보 수(11. 상반기)	보 수(16. 하반기)
	보 수(11. 하반기)	보 수(17. 상반기)

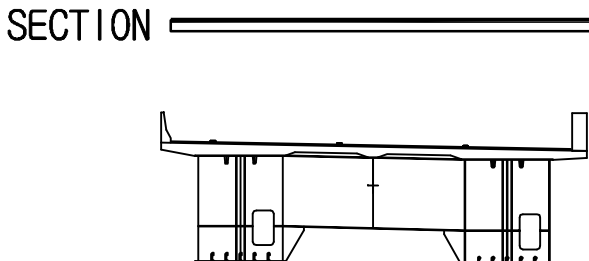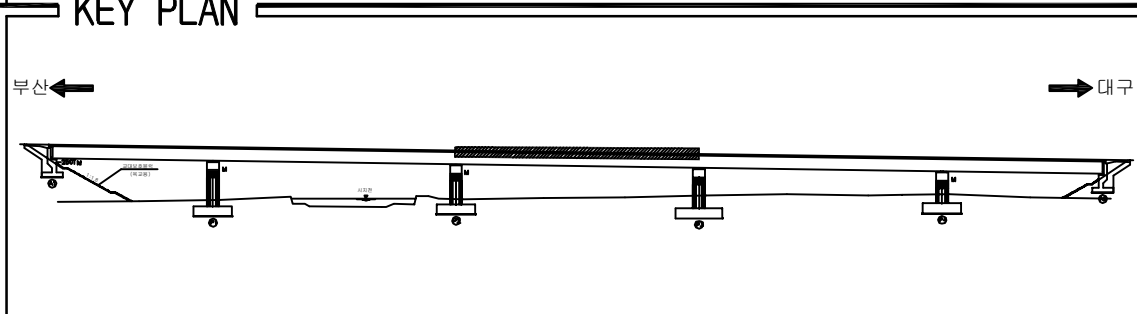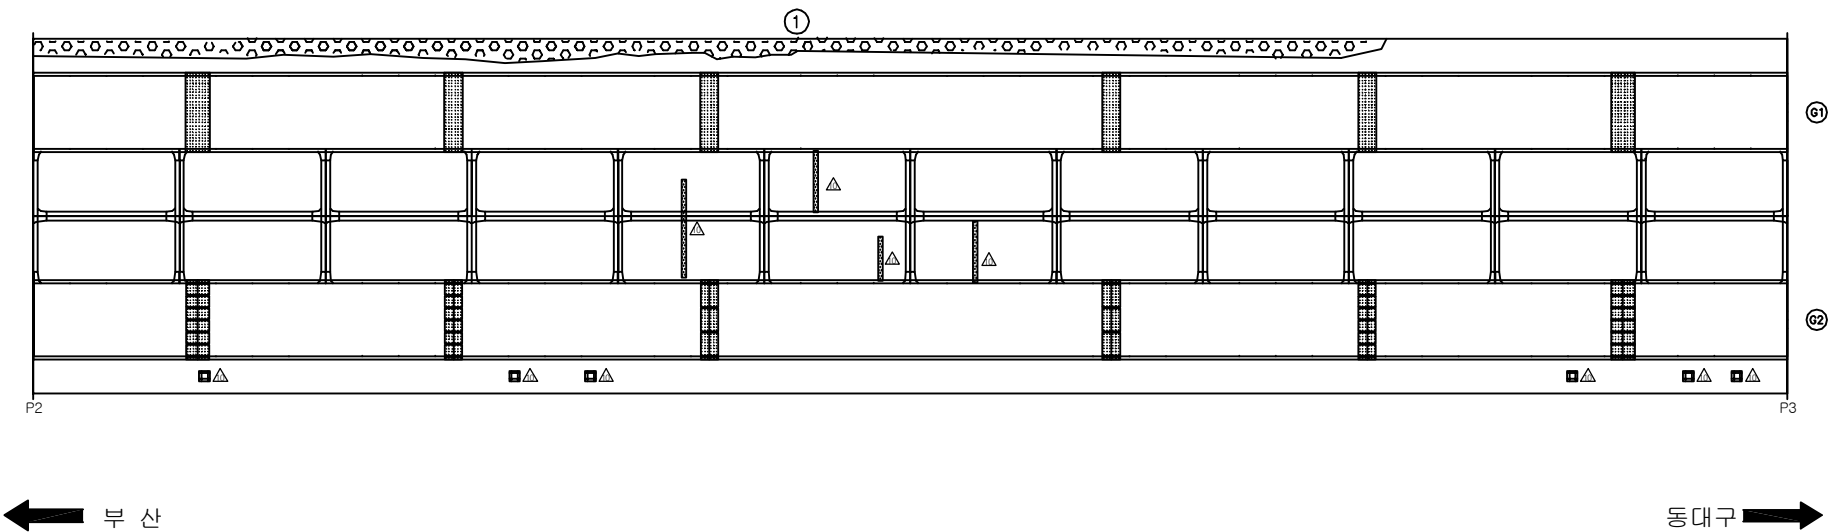
[illegible]

용역명	2017년 상반기 시설물 정기점검 용역
과업기간	2017. 03. 21 ~ 2017. 06. 30
발주처	 신대구부산고속도로주식회사
용역사	(주)위드이앤오
도면번호	8


ID:시지교(대구)-바닥판하면 S4

보 수 이 려		
	기 존 규 열	보 수(12. 상반기)
	신 규 규 열	보 수(12. 하반기)
	보 수부위재규열	보 수(13. 상반기)
	보 수(기보수)	보 수(13. 하반기)
	보 수(08. 하반기)	보 수(14. 상반기)
	보 수(08. 상반기)	보 수(14. 하반기)
	보 수(09. 하반기)	보 수(15. 상반기)
	보 수(10. 상반기)	보 수(15. 하반기)
	보 수(10. 하반기)	보 수(16. 상반기)
	보 수(11. 상반기)	보 수(16. 하반기)
	보 수(11. 하반기)	보 수(17. 상반기)


손상 현황 표

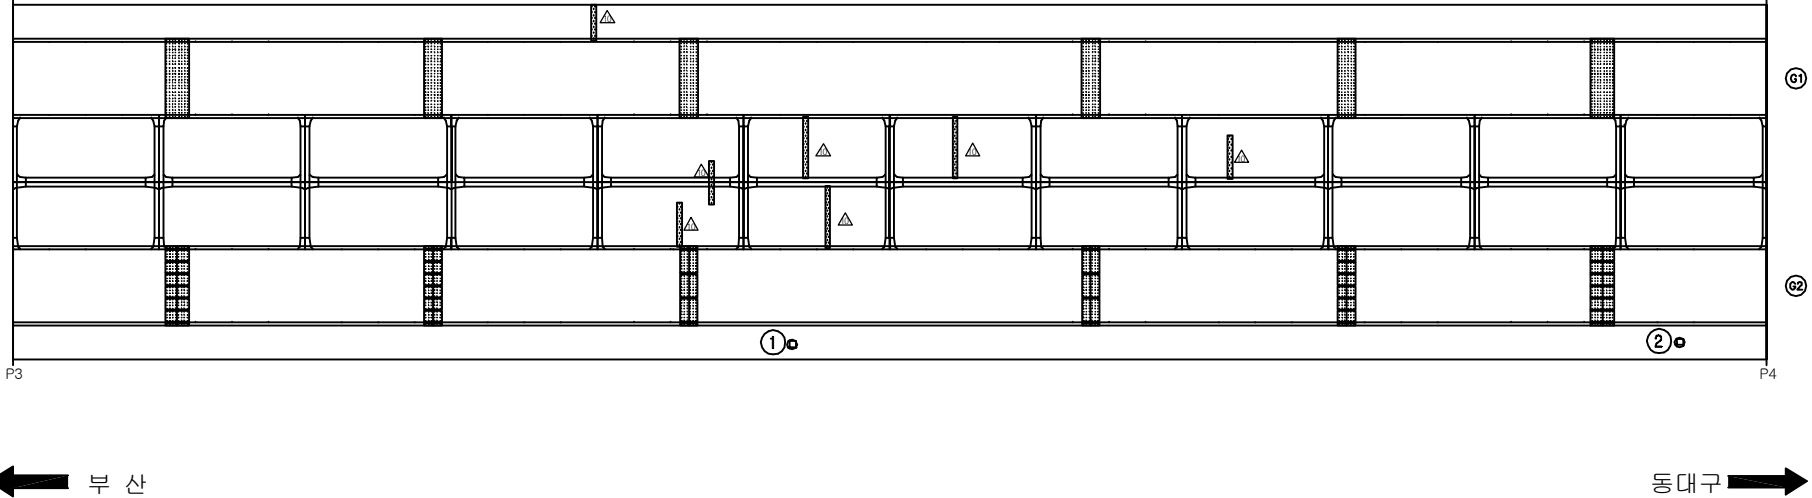[illegible]

KEY PLAN

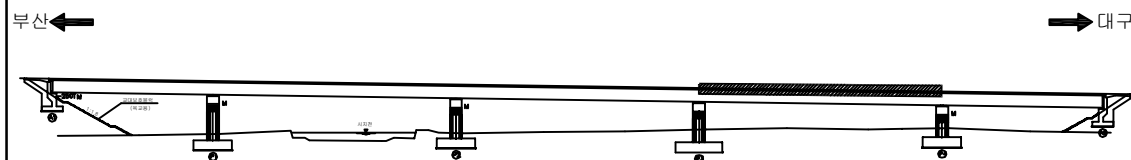


SECTION _____

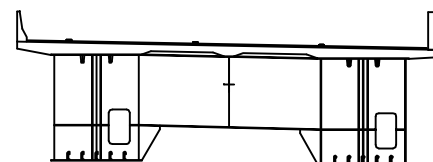

용역명	2017년 상반기 시설물 정기점검 용역
과업기간	2017. 03. 21 ~ 2017. 06. 30
발주처	 신대구부산고속도로주식회사
용역사	(주)위드이앤오
도면번호	9

ID:시지교(대구)-바닥판하면 S5

보 수 이 려		
	기 존 규 열	보 수(12. 상반기)
	신 규 규 열	보 수(12. 하반기)
	보수부위재규열	보 수(13. 상반기)
	보 수(기보수)	보 수(13. 하반기)
	보 수(08. 하반기)	보 수(14. 상반기)
	보 수(09. 상반기)	보 수(14. 하반기)
	보 수(09. 하반기)	보 수(15. 상반기)
	보 수(10. 상반기)	보 수(15. 하반기)
	보 수(10. 하반기)	보 수(16. 상반기)
	보 수(11. 상반기)	보 수(16. 하반기)
	보 수(11. 하반기)	보 수(17. 상반기)

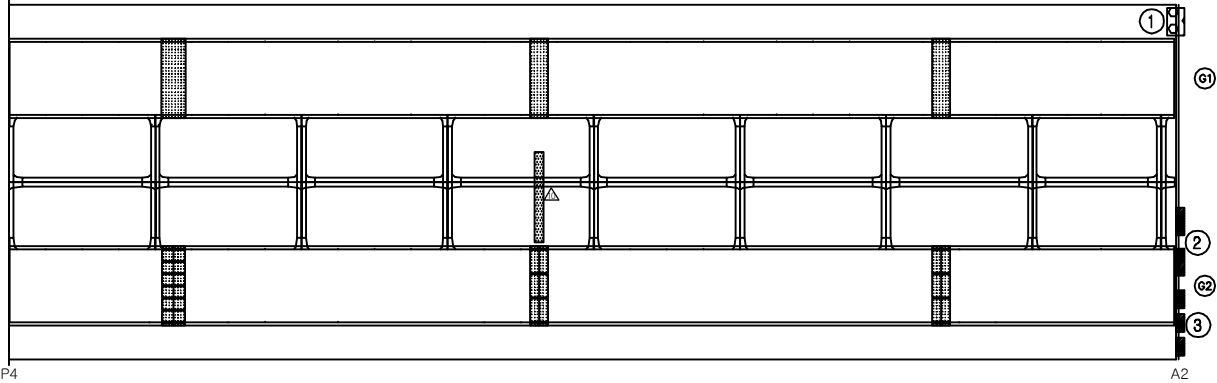[illegible]


← 부산

동대구 →

KEY PLAN


SECTION

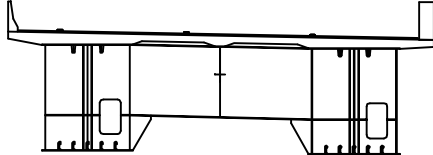

용역명	2017년 상반기 시설물 정기점검 용역
과업기간	2017. 03. 21 ~ 2017. 06. 30
발주처	 신대구부산고속도로주식회사
용역사	(주)위드이앤오
도면번호	10


ID:시지교(대구)-거더외부(G1) S1

보 수 이 력			
	기 존 근 역		보 수(12. 상반기)
	신 구 근 역		보 수(12. 하반기)
	보 수부위재검열		보 수(13. 상반기)
	보 수(기보수)		보 수(13. 하반기)
	보 수(08. 하반기)		보 수(14. 상반기)
	보 수(09. 상반기)		보 수(14. 하반기)
	보 수(09. 하반기)		보 수(15. 상반기)
	보 수(10. 상반기)		보 수(15. 하반기)
	보 수(10. 하반기)		보 수(16. 상반기)
	보 수(11. 상반기)		보 수(16. 하반기)
	보 수(11. 하반기)		보 수(17. 상반기)

손상 현황 표

[illegible]


주) 손상의 폭과 길이는 m 이며, 단 균열의 폭은 mm 임

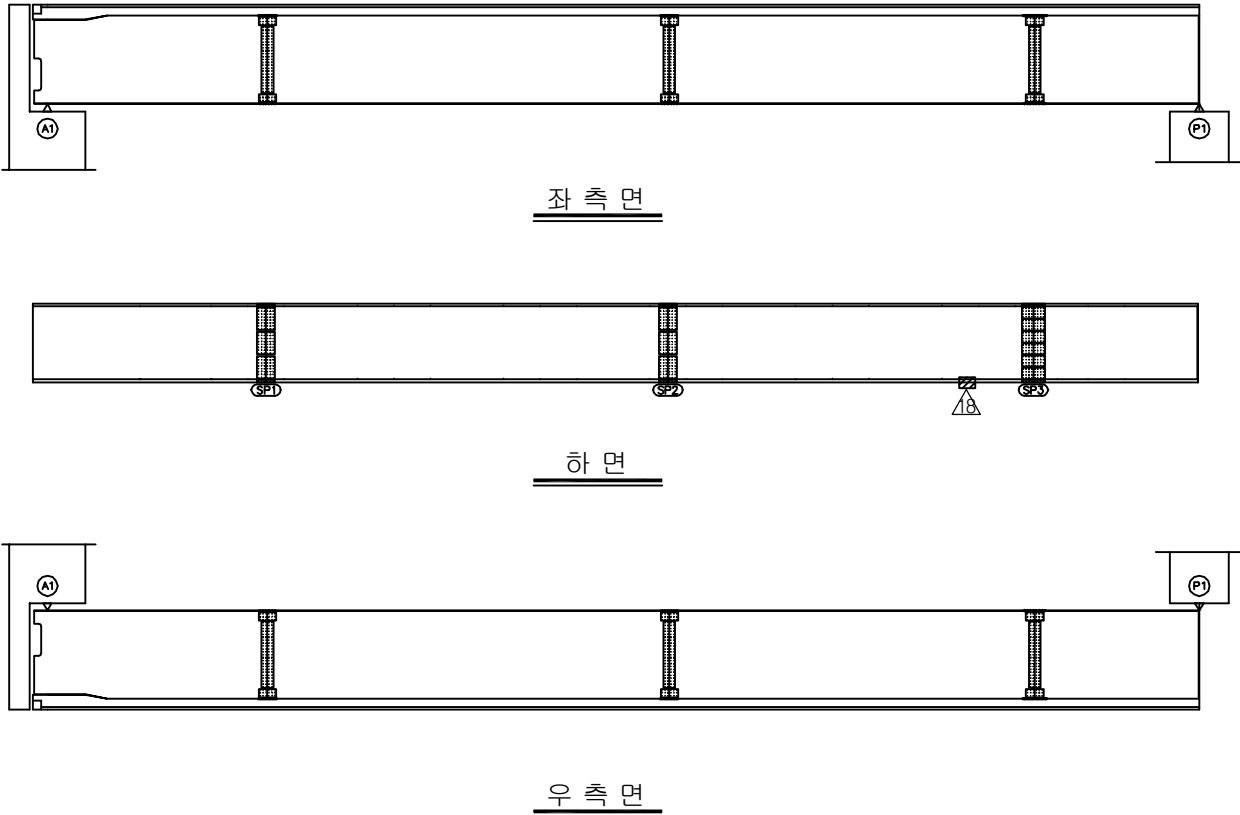


← 부산

동대구 →

KEY PLAN

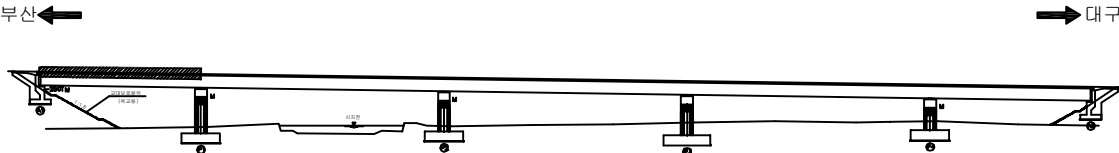

SECTION

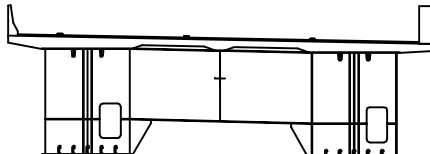


용역명	2017년 상반기 시설물 정기점검 용역
과업기간	2017. 03. 21 ~ 2017. 06. 30
발주처	 신대구부산고속도로주식회사
용역사	(주)위드이앤오
도면번호	11


ID:시지교(대구)-거더외부(G1) S2

보 수 이 려		
	기 존 규 열	 보 수(12. 상반기)
	신 규 규 열	 보 수(12. 하반기)
	보 수부위재규열	 보 수(13. 상반기)
	보 수(기보수)	 보 수(13. 하반기)
	보 수(08. 하반기)	 보 수(14. 상반기)
	보 수(09. 상반기)	 보 수(14. 하반기)
	보 수(09. 하반기)	 보 수(15. 상반기)
	보 수(10. 상반기)	 보 수(15. 하반기)
	보 수(10. 하반기)	 보 수(16. 상반기)
	보 수(11. 상반기)	 보 수(16. 하반기)
	보 수(11. 하반기)	 보 수(17. 상반기)


손상 현황 표

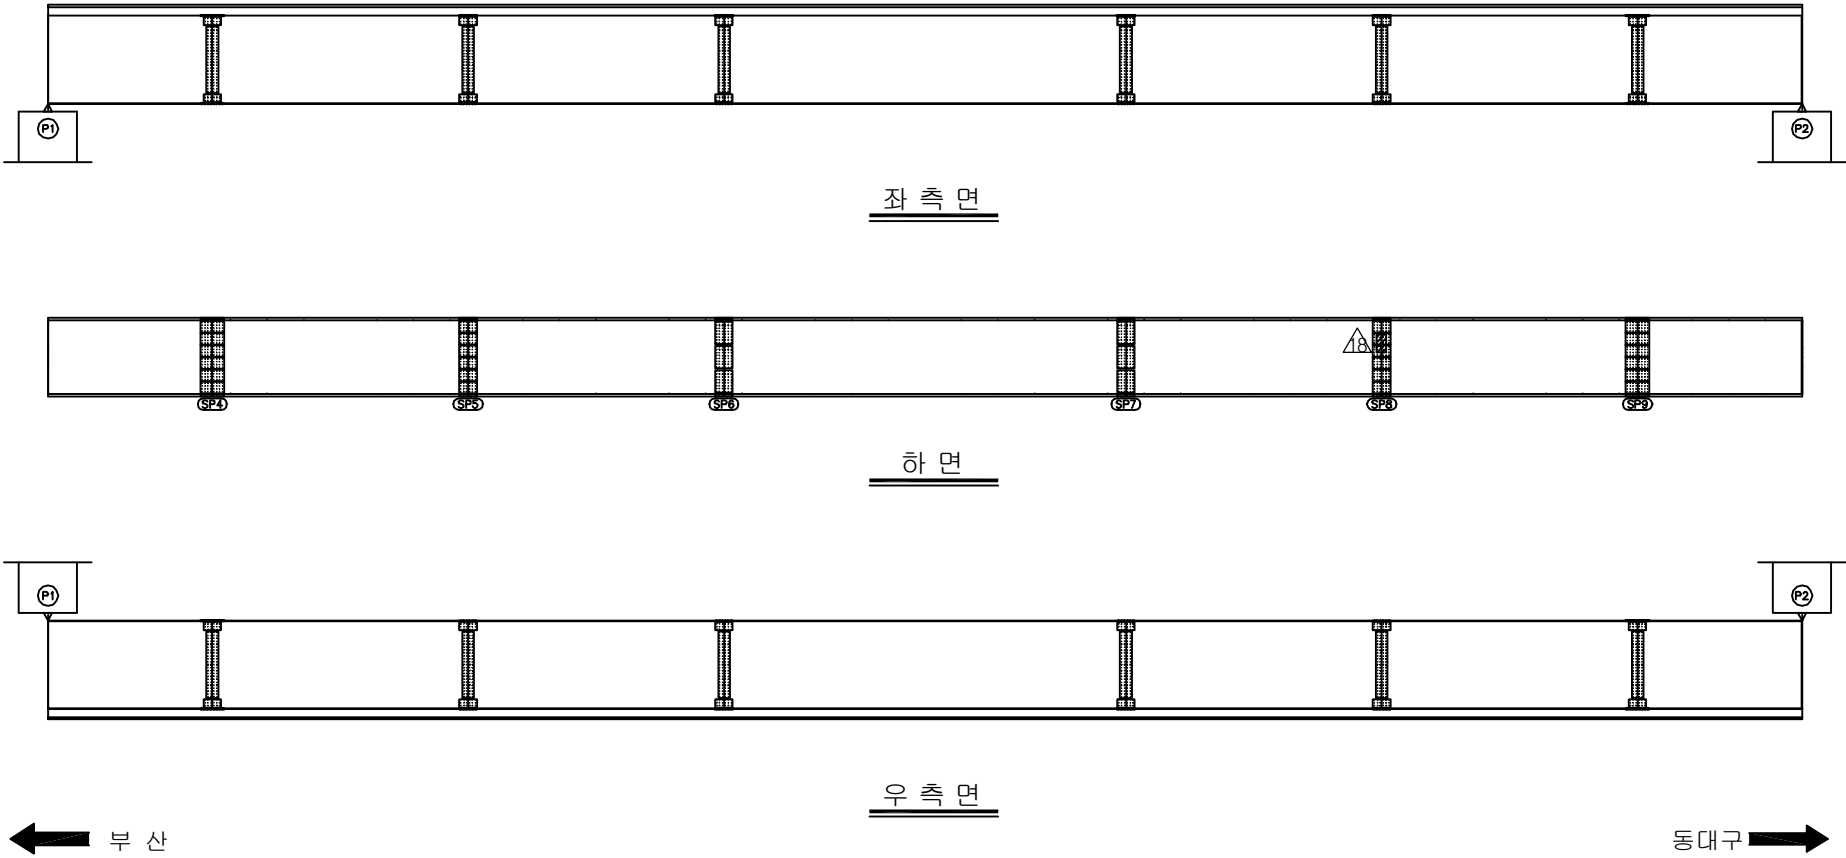[illegible]

KEY PLAN

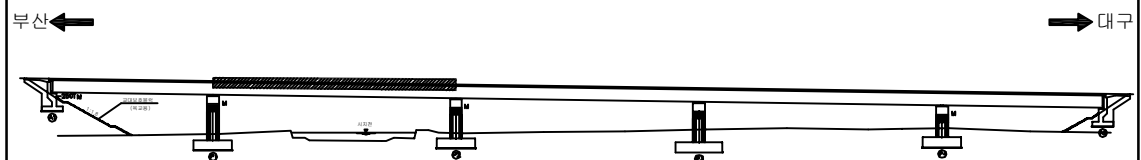

SECTION _____

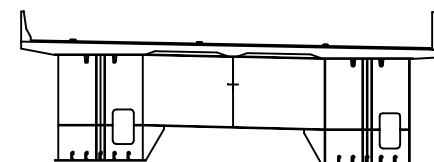

용역명	2017년 상반기 시설물 정기점검 용역
과업기간	2017. 03. 21 ~ 2017. 06. 30
발주처	 신대구부산고속도로주식회사
용역사	(주)위드이앤오
도면번호	12


ID:시지교(대구)-거더외부(G1) S3

보 수 이 력			
	기 존 군 열		보 수(12. 상반기)
	신 구 군 열		보 수(12. 하반기)
	보 수부위재검열		보 수(13. 상반기)
	보 수(기보수)		보 수(13. 하반기)
	보 수(08. 하반기)		보 수(14. 상반기)
	보 수(09. 상반기)		보 수(14. 하반기)
	보 수(09. 하반기)		보 수(15. 상반기)
	보 수(10. 상반기)		보 수(15. 하반기)
	보 수(10. 하반기)		보 수(16. 상반기)
	보 수(11. 상반기)		보 수(16. 하반기)
	보 수(11. 하반기)		보 수(17. 상반기)


손상 현황 표

[illegible]


주) 손상의 폭과 길이는 m 이며, 단 균열의 폭은 mm 임

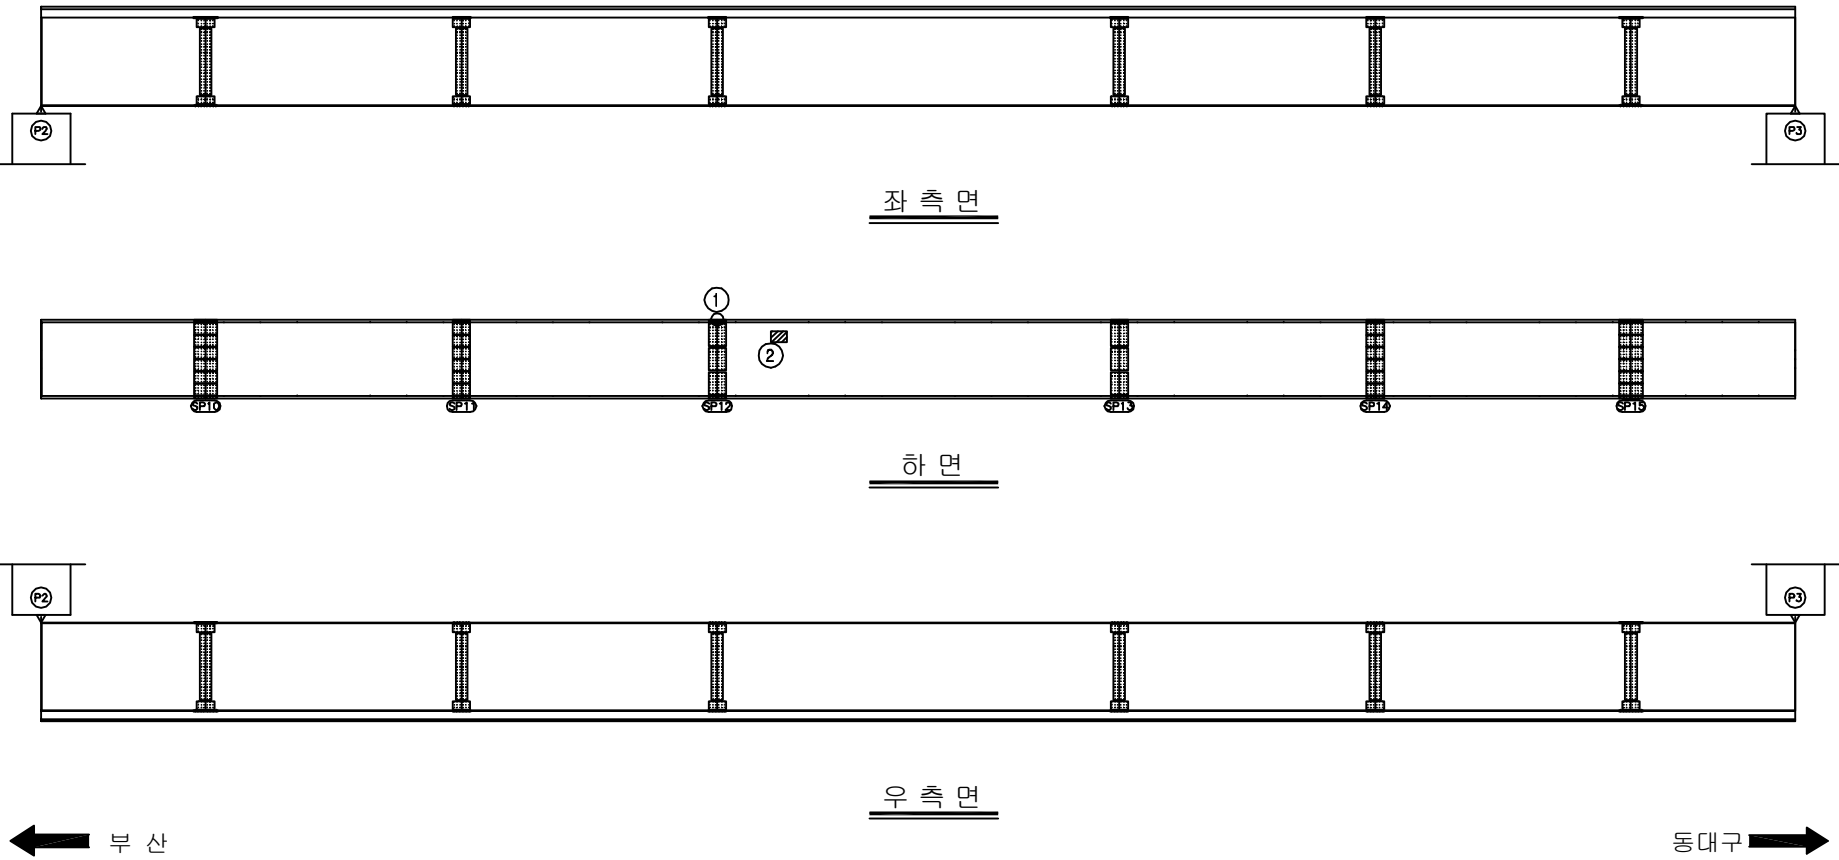

KEY PLAN

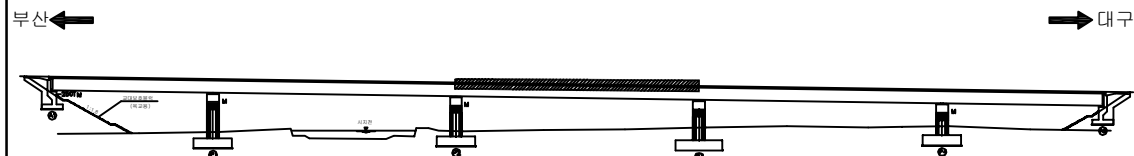

SECTION _____

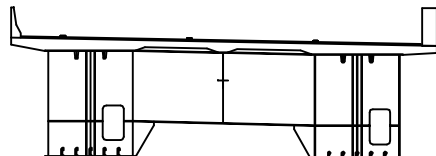


용역명	2017년 상반기 시설물 정기점검 용역
과업기간	2017. 03. 21 ~ 2017. 06. 30
발주처	 신대구부산고속도로주식회사
용역사	(주)위드이앤오
도면번호	13


ID:시지교(대구)-거더외부(G1) S4

보 수 이 려		
	기 존 규 열	 보 수(12. 상반기)
	신 규 규 열	 보 수(12. 하반기)
	보 수부위재규열	 보 수(13. 상반기)
	보 수(기보수)	 보 수(13. 하반기)
	보 수(08. 하반기)	 보 수(14. 상반기)
	보 수(09. 상반기)	 보 수(14. 하반기)
	보 수(09. 하반기)	 보 수(15. 상반기)
	보 수(10. 상반기)	 보 수(15. 하반기)
	보 수(10. 하반기)	 보 수(16. 상반기)
	보 수(11. 상반기)	 보 수(16. 하반기)
	보 수(11. 하반기)	 보 수(17. 상반기)


손상 현황 표

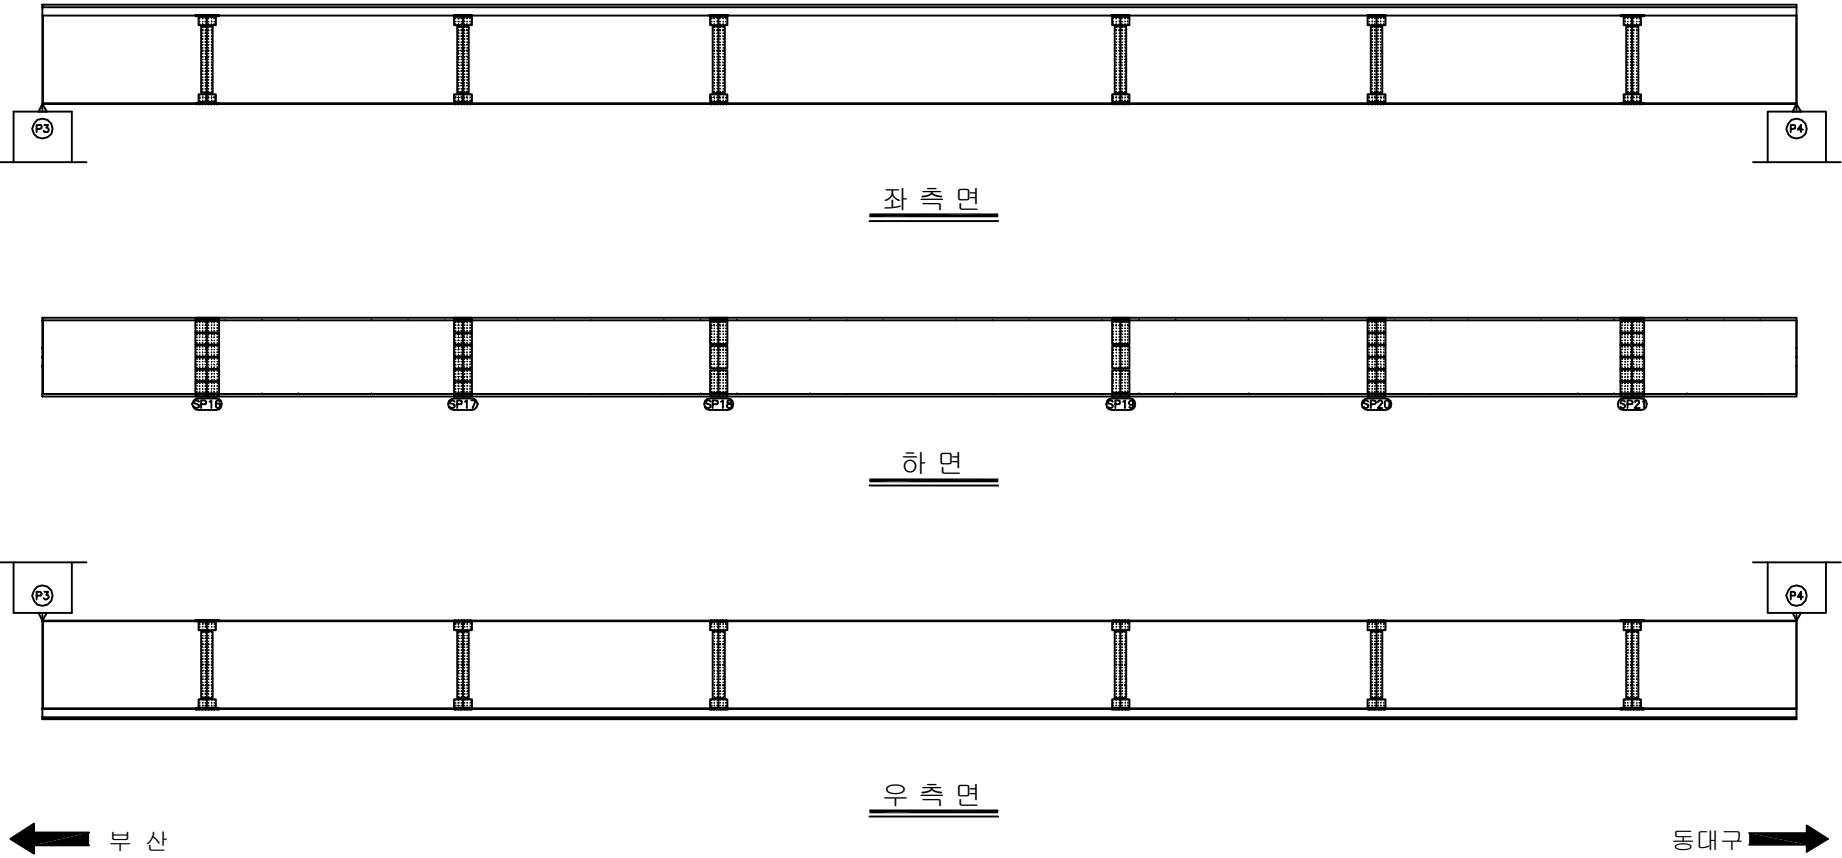[illegible]

KEY PLAN

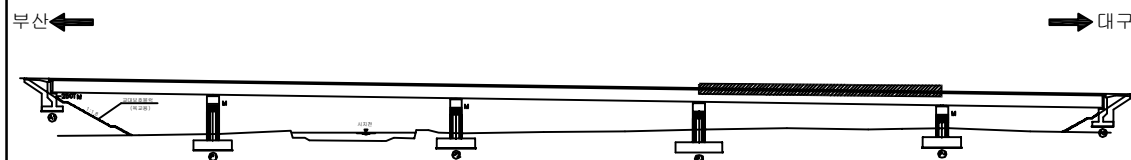

SECTION _____

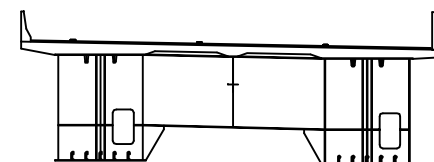

용역명	2017년 상반기 시설물 정기점검 용역
과업기간	2017. 03. 21 ~ 2017. 06. 30
발주처	 신대구부산고속도로주식회사
용역사	(주)위드이앤오
도면번호	14


ID:시지교(대구)-거더외부(G1) S5

보 수 이 려		
	기 존 규 열	보 수(12. 상반기)
	신 규 규 열	보 수(12. 하반기)
	보수부위재규열	보 수(13. 상반기)
	보 수(기보수)	보 수(13. 하반기)
	보 수(08. 하반기)	보 수(14. 상반기)
	보 수(09. 상반기)	보 수(14. 하반기)
	보 수(09. 하반기)	보 수(15. 상반기)
	보 수(10. 상반기)	보 수(15. 하반기)
	보 수(10. 하반기)	보 수(16. 상반기)
	보 수(11. 상반기)	보 수(16. 하반기)
	보 수(11. 하반기)	보 수(17. 상반기)

손상 현황 표

[illegible]


주) 손상의 폭과 길이는 m 이며, 단 균열의 폭은 mm 임

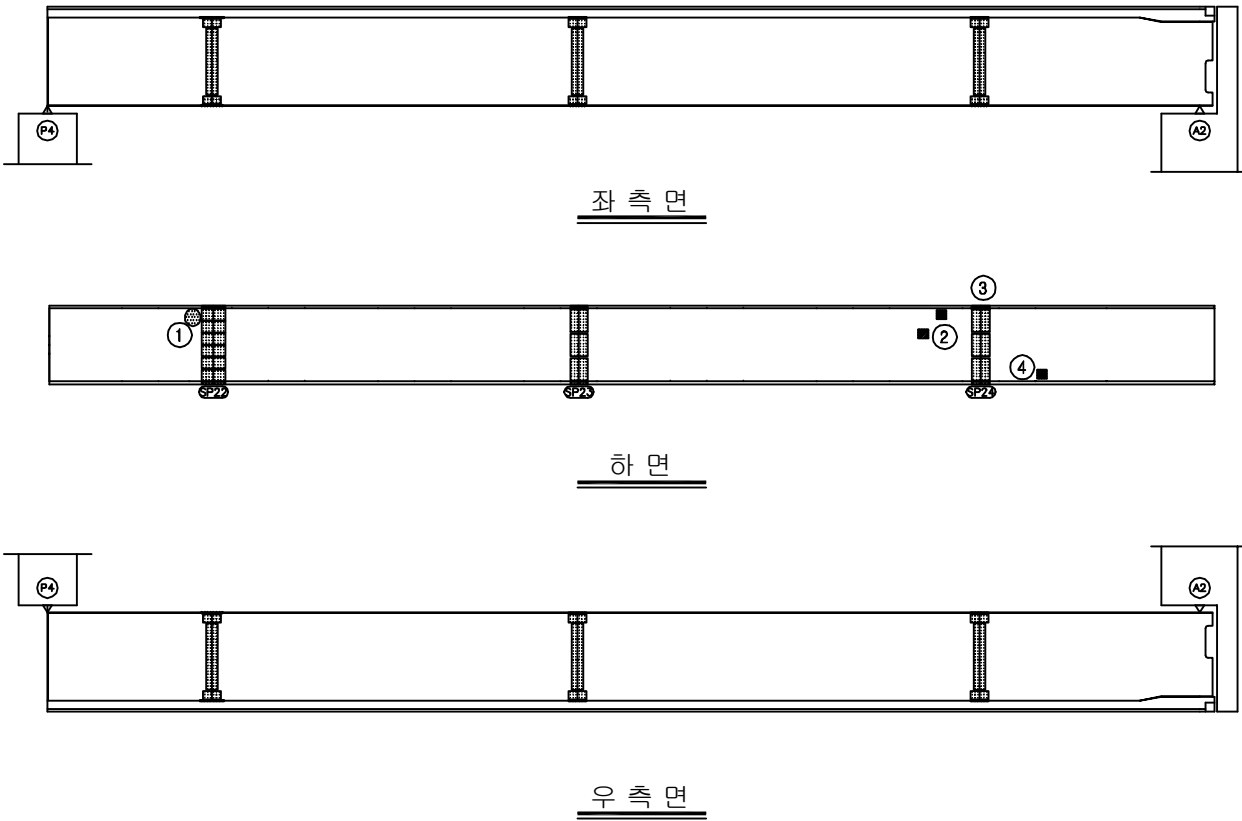


← 부산

동대구 →

KEY PLAN

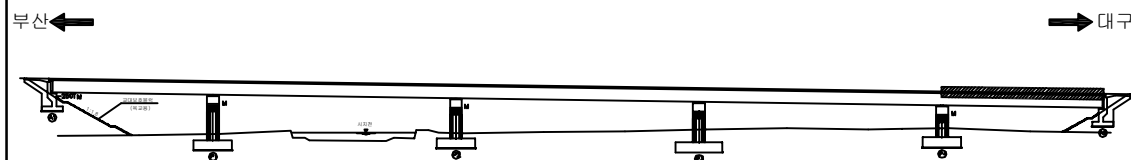

SECTION _____

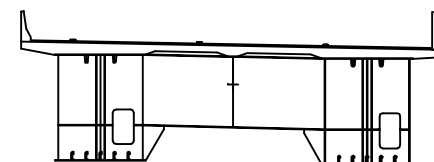


용역명	2017년 상반기 시설물 정기점검 용역
과업기간	2017. 03. 21 ~ 2017. 06. 30
발주처	 신대구부산고속도로주식회사
용역사	(주)위드이앤오
도면번호	15

ID:시지교(대구)-거더외부(G2) S1


보 수 이 려		
	기 존 규 열	 보 수(12. 상반기)
	신 규 규 열	 보 수(12. 하반기)
	보 수부위재규열	 보 수(13. 상반기)
	보 수(기보수)	 보 수(13. 하반기)
	보 수(08. 하반기)	 보 수(14. 상반기)
	보 수(09. 상반기)	 보 수(14. 하반기)
	보 수(09. 하반기)	 보 수(15. 상반기)
	보 수(10. 상반기)	 보 수(15. 하반기)
	보 수(10. 하반기)	 보 수(16. 상반기)
	보 수(11. 상반기)	 보 수(16. 하반기)
	보 수(11. 하반기)	 보 수(17. 상반기)

손상 현황 표

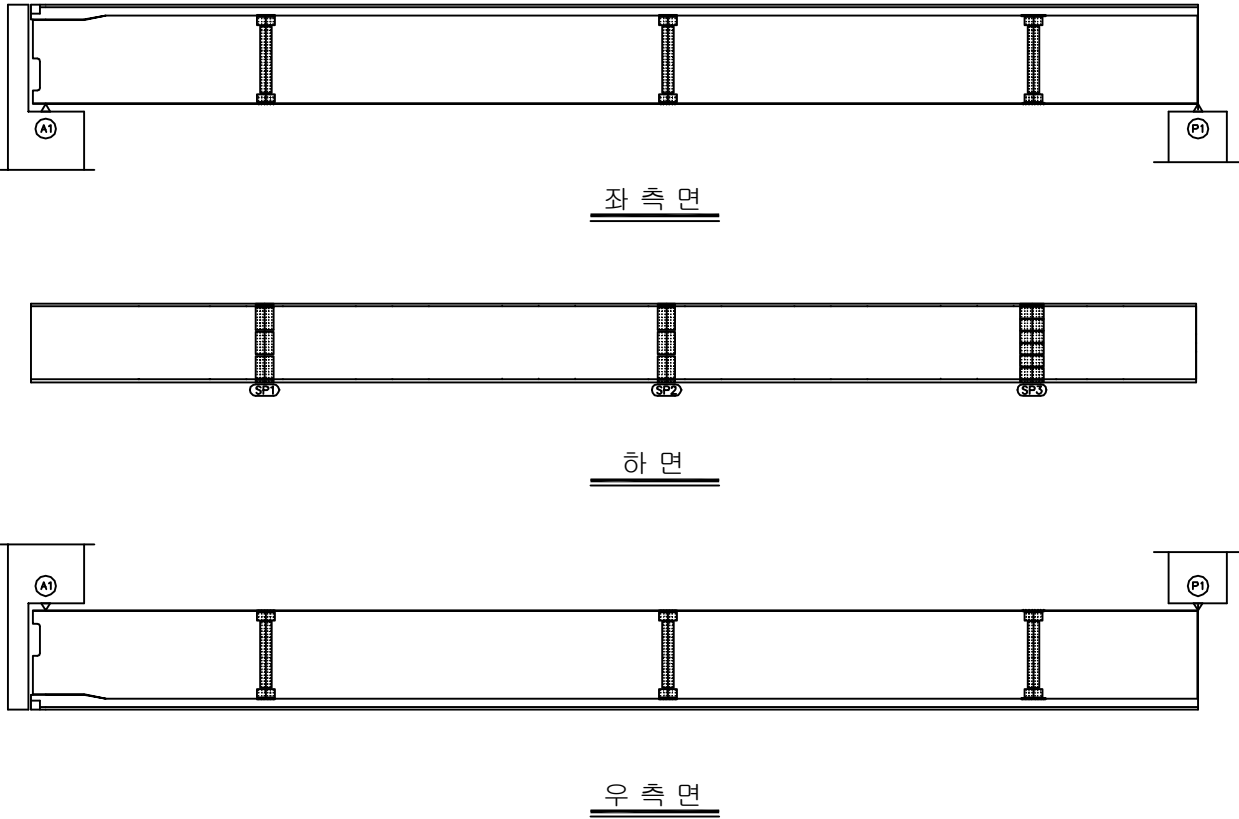
[illegible]

동대구 ➡

KEY PLAN

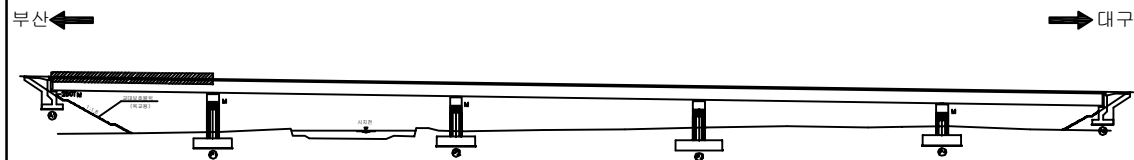

SECTION _____

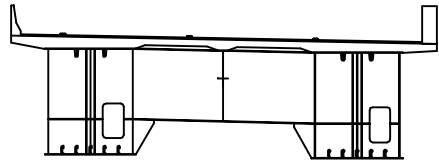


용역명	2017년 상반기 시설물 정기점검 용역
과업기간	2017. 03. 21 ~ 2017. 06. 30
발주처	 신대구부산고속도로주식회사
용역사	(주)위드이앤오
도면번호	16


ID:시지교(대구)-거더외부(G2) S2

보 수 이 력		
	기 존 규 열	 보 수(12. 삼반기)
	신 규 규 열	 보 수(12. 하반기)
	보 수부위재규열	 보 수(13. 삼반기)
	보 수(기보수)	 보 수(13. 하반기)
	보 수(08. 하반기)	 보 수(14. 삼반기)
	보 수(09. 삼반기)	 보 수(14. 하반기)
	보 수(09. 하반기)	 보 수(15. 삼반기)
	보 수(10. 삼반기)	 보 수(15. 하반기)
	보 수(10. 하반기)	 보 수(16. 삼반기)
	보 수(11. 삼반기)	 보 수(16. 하반기)
	보 수(11. 하반기)	 보 수(17. 삼반기)


손상 현황 표

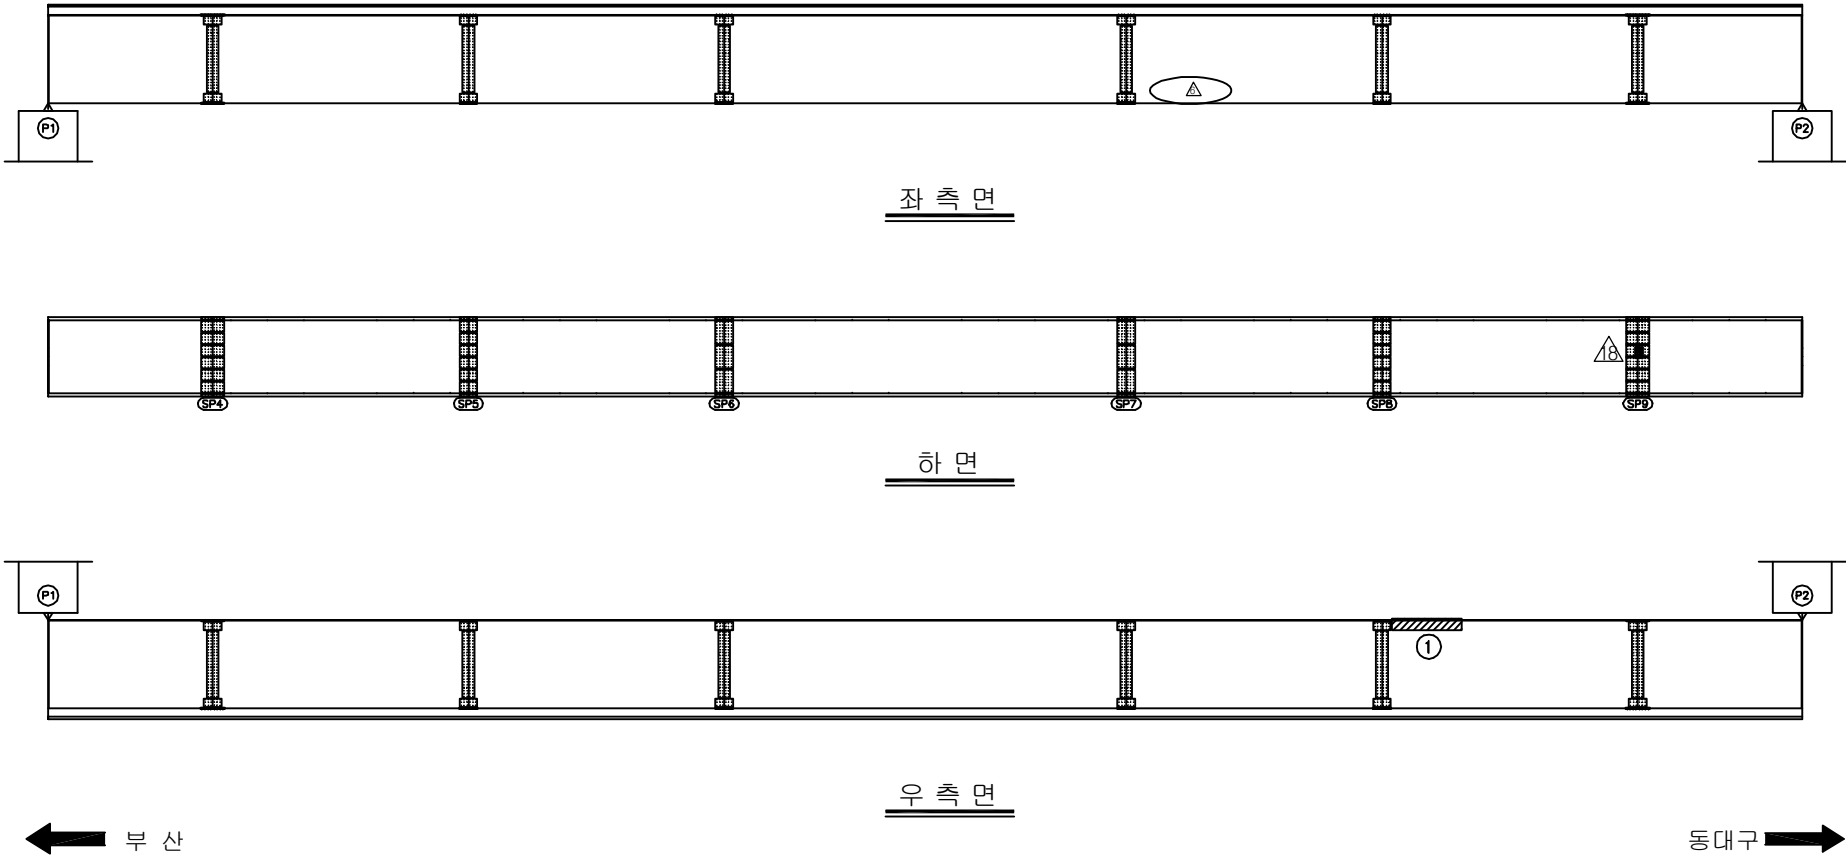[illegible]

KEY PLAN

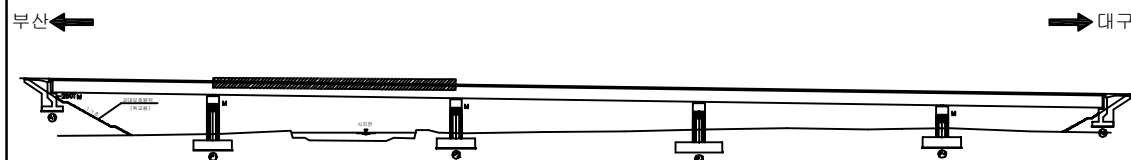

SECTION _____

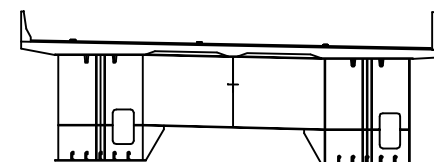

용역명	2017년 상반기 시설물 정기점검 용역
과업기간	2017. 03. 21 ~ 2017. 06. 30
발주처	 신대구부산고속도로주식회사
용역사	(주)위드이앤오
도면번호	17


ID:시지교(대구)-거더외부(G2) S3

보 수 이 려		
	기 존 규 열	보 수(12. 상반기)
	신 규 규 열	보 수(12. 하반기)
	보 수부위재규열	보 수(13. 상반기)
	보 수(기보수)	보 수(13. 하반기)
	보 수(08. 하반기)	보 수(14. 상반기)
	보 수(09. 상반기)	보 수(14. 하반기)
	보 수(09. 하반기)	보 수(15. 상반기)
	보 수(10. 상반기)	보 수(15. 하반기)
	보 수(10. 하반기)	보 수(16. 상반기)
	보 수(11. 상반기)	보 수(16. 하반기)
	보 수(11. 하반기)	보 수(17. 상반기)


손상 현황 표

[illegible]


주) 손상의 폭과 길이는 m 이며, 단 균열의 폭은 mm 임

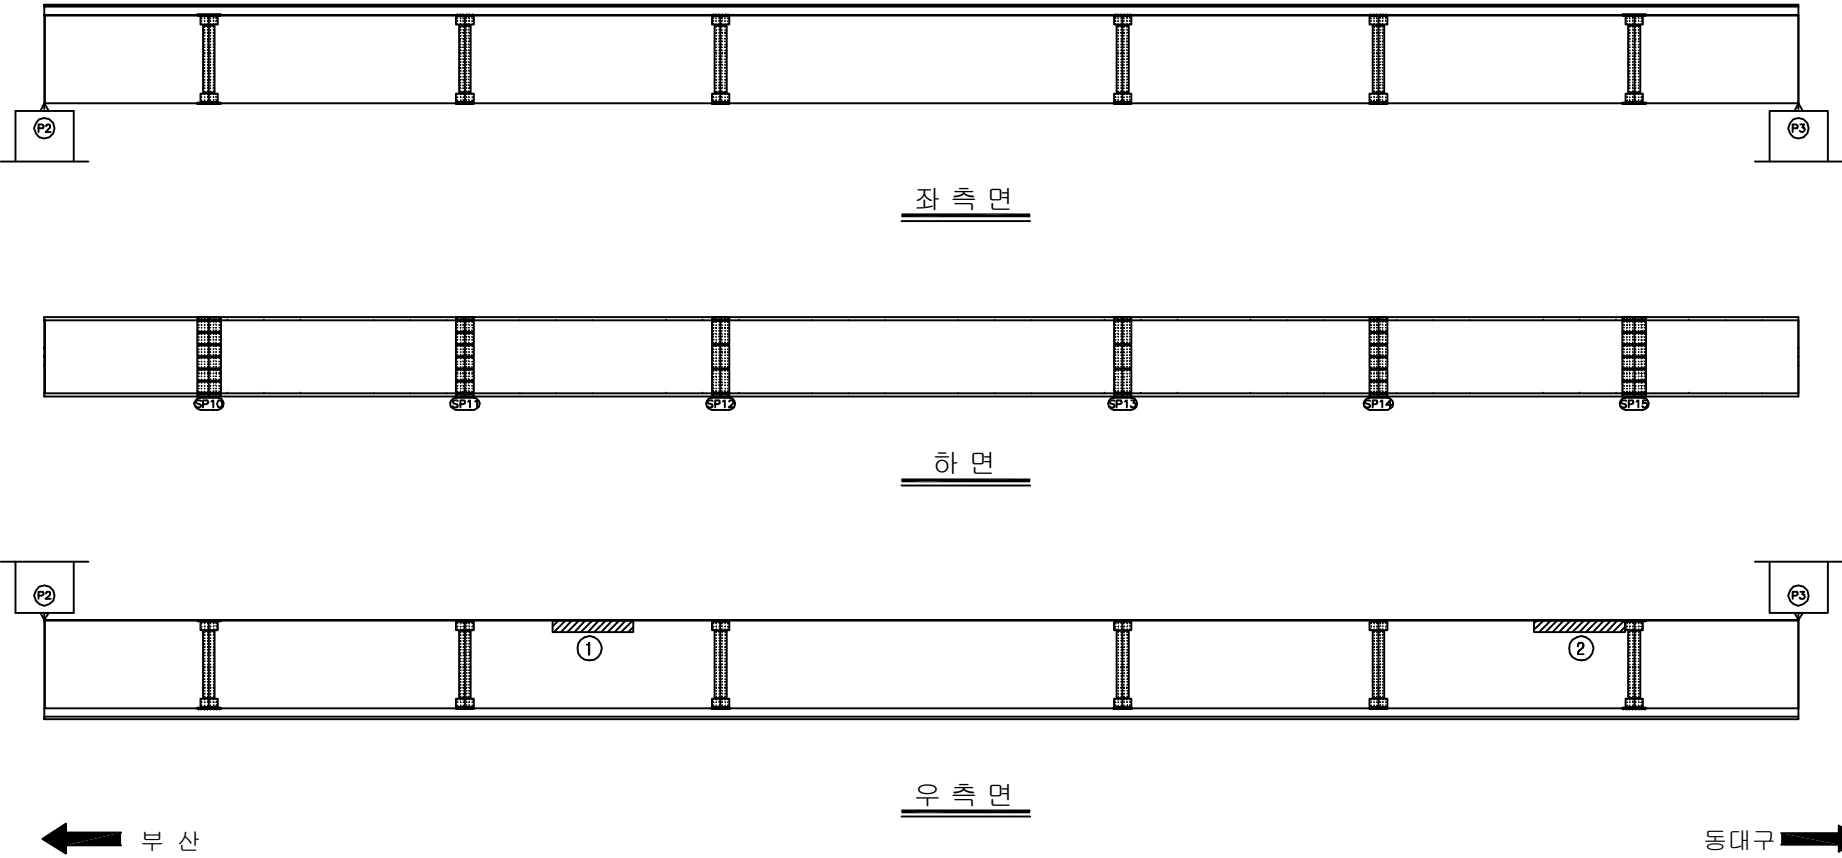

KEY PLAN

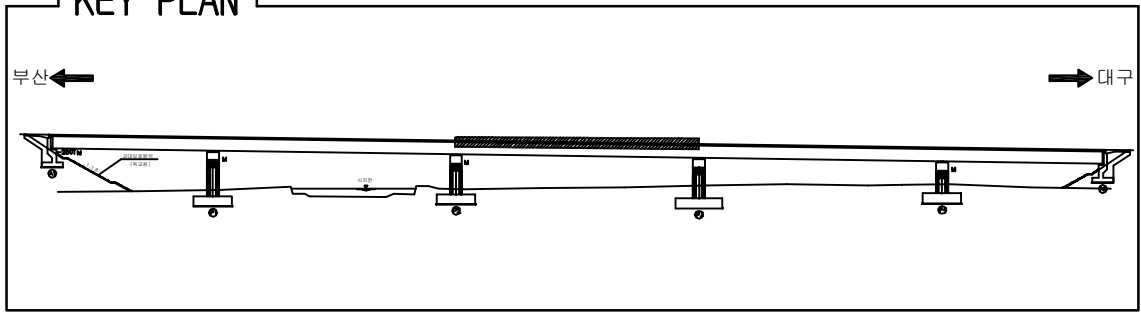

SECTION

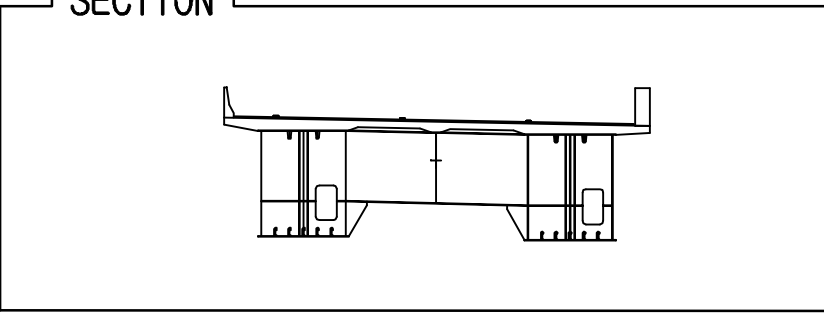


용역명	2017년 상반기 시설물 정기점검 용역
과업기간	2017. 03. 21 ~ 2017. 06. 30
발주처	 신대구부산고속도로주식회사
용역사	(주)위드이앤오
도면번호	18


ID:시지교(대구)-거더외부(G2) S4

보 수 이 려		
	기 존 규 열	 보 수(12. 상반기)
	신 규 규 열	 보 수(12. 하반기)
	보 수부위재규열	 보 수(13. 상반기)
	보 수(기보수)	 보 수(13. 하반기)
	보 수(08. 하반기)	 보 수(14. 상반기)
	보 수(09. 상반기)	 보 수(14. 하반기)
	보 수(09. 하반기)	 보 수(15. 상반기)
	보 수(10. 상반기)	 보 수(15. 하반기)
	보 수(10. 하반기)	 보 수(16. 상반기)
	보 수(11. 상반기)	 보 수(16. 하반기)
	보 수(11. 하반기)	 보 수(17. 상반기)


손상 현황 표

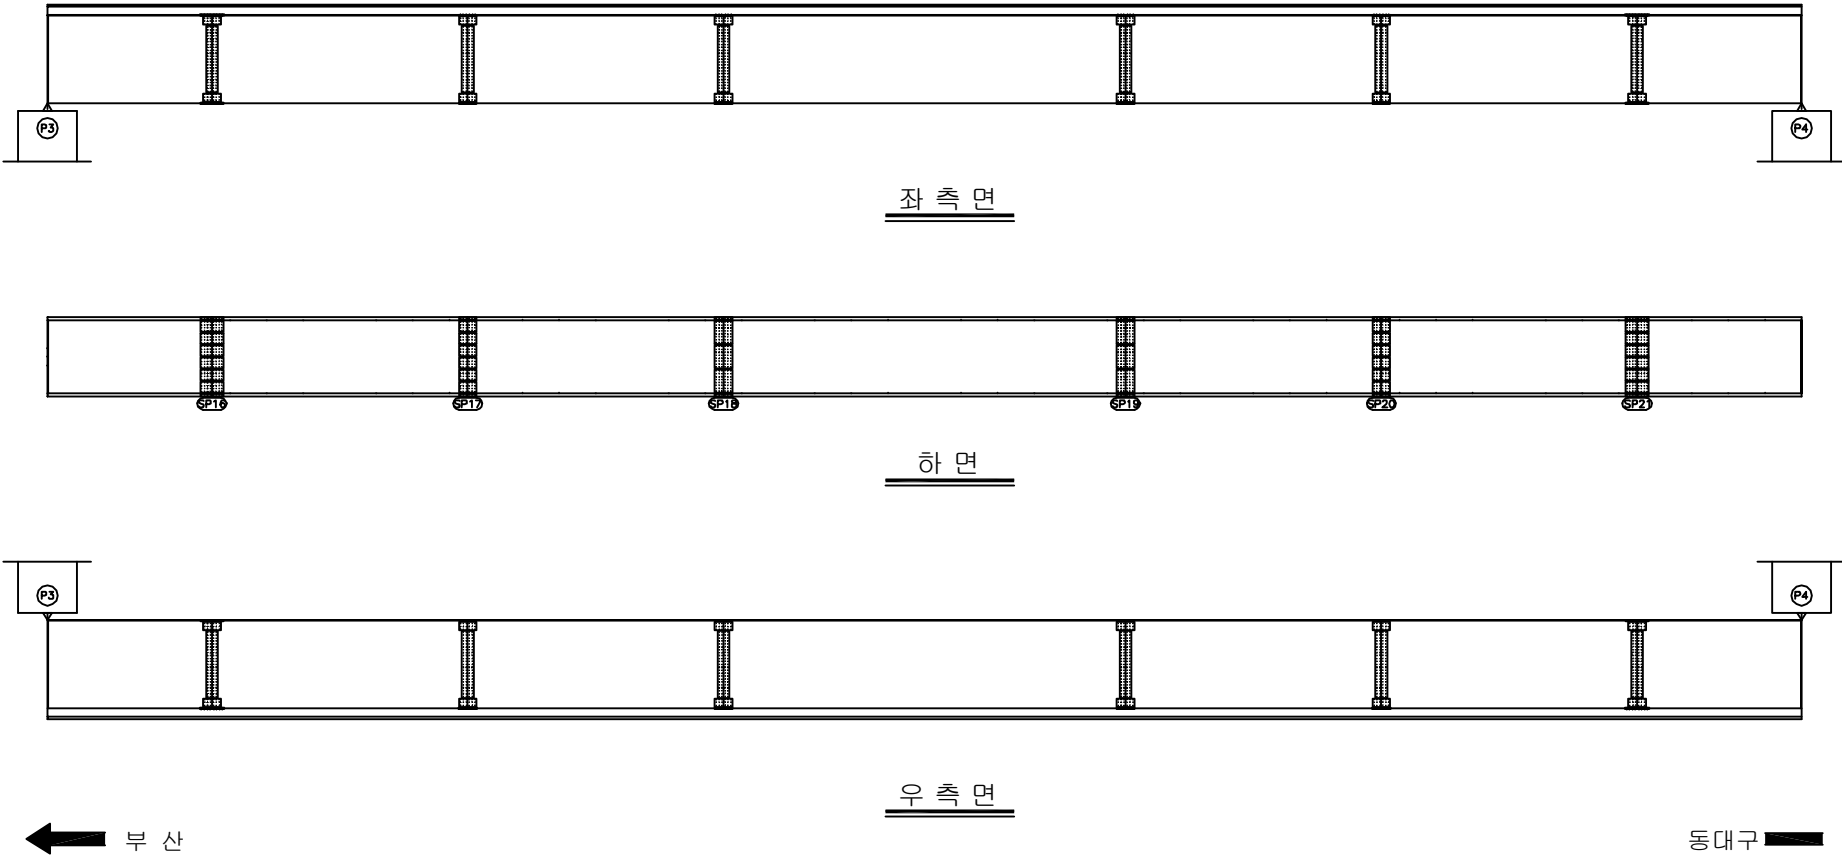[illegible]

KEY PLAN

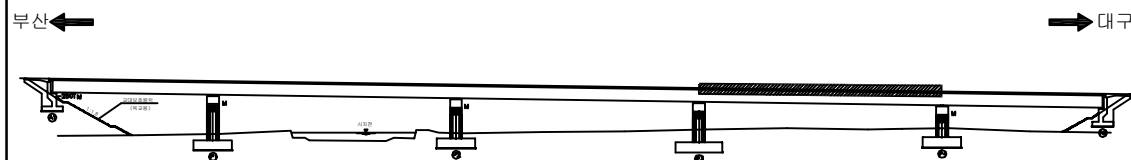

SECTION _____

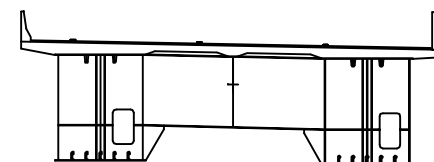

용역명	2017년 상반기 시설물 정기점검 용역
과업기간	2017. 03. 21 ~ 2017. 06. 30
발주처	 신대구부산고속도로주식회사
용역사	(주)위드이앤오
도면번호	19


ID:시지교(대구)-거더외부(G2) S5

보 수 이 려		
	기 존 규 열	보 수(12. 상반기)
	신 규 규 열	보 수(12. 하반기)
	보 수부위재규열	보 수(13. 상반기)
	보 수(기보수)	보 수(13. 하반기)
	보 수(08. 하반기)	보 수(14. 상반기)
	보 수(08. 상반기)	보 수(14. 하반기)
	보 수(09. 하반기)	보 수(15. 상반기)
	보 수(10. 상반기)	보 수(15. 하반기)
	보 수(10. 하반기)	보 수(16. 상반기)
	보 수(11. 상반기)	보 수(16. 하반기)
	보 수(11. 하반기)	보 수(17. 상반기)

손상 현황 표

[illegible]


주) 손상의 폭과 길이는 m 이며, 단 균열의 폭은 mm 임

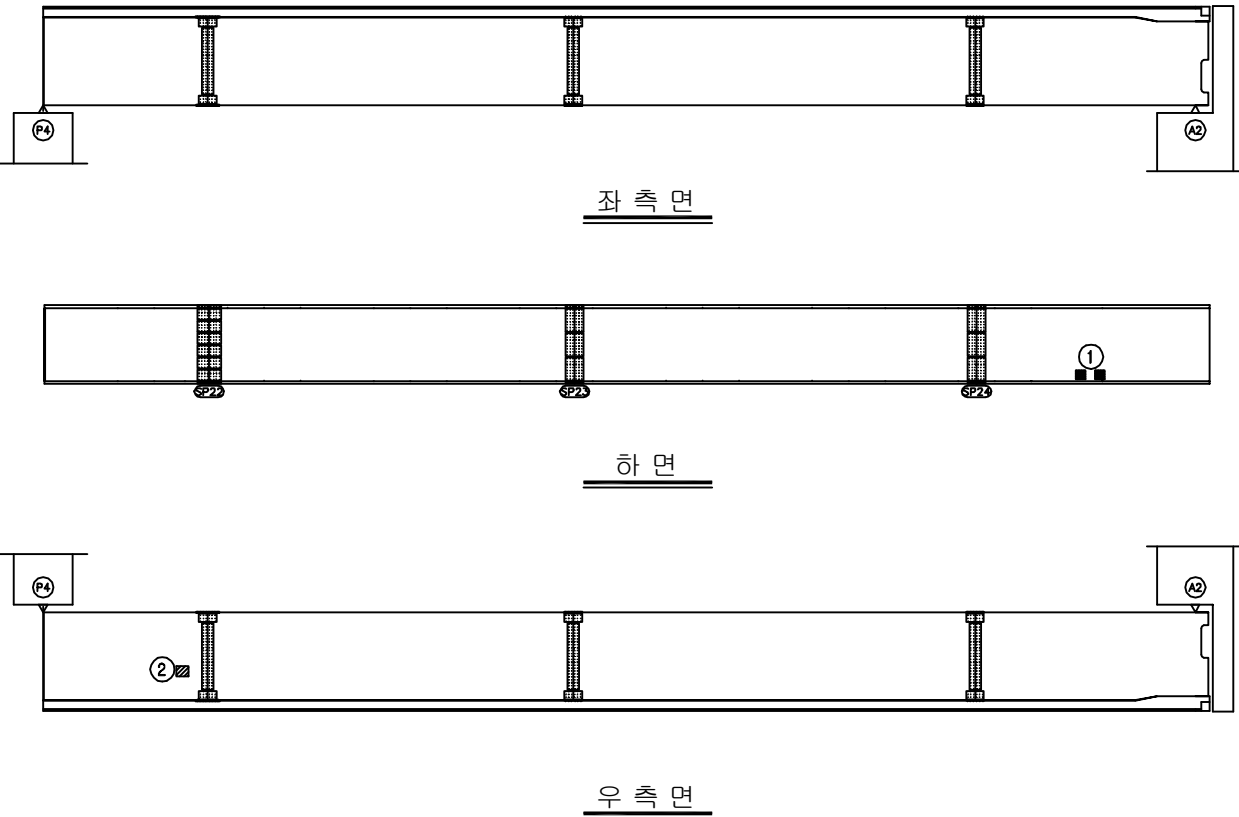


← 부산

동대구 

KEY PLAN

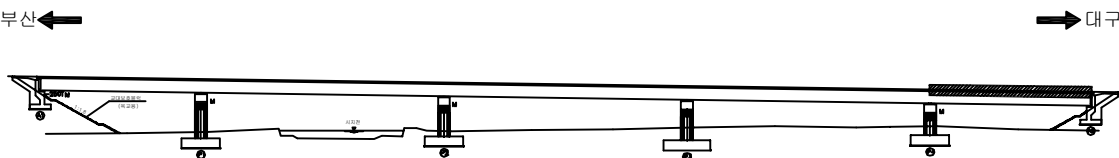

SECTION _____

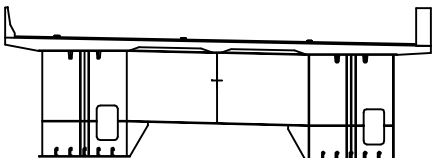

용역명	2017년 상반기 시설물 정기점검 용역
과업기간	2017. 03. 21 ~ 2017. 06. 30
발주처	 신대구부산고속도로주식회사
용역사	(주)위드이앤오
도면번호	20


ID:시지교(대구)-거더내부(G1) S1

보 수 이 려		
	기 존 규 열	보 수(12. 상반기)
	신 규 규 열	보 수(12. 하반기)
	보 수부위재규열	보 수(13. 상반기)
	보 수(기보수)	보 수(13. 하반기)
	보 수(08. 하반기)	보 수(14. 상반기)
	보 수(08. 상반기)	보 수(14. 하반기)
	보 수(09. 하반기)	보 수(15. 상반기)
	보 수(10. 상반기)	보 수(15. 하반기)
	보 수(10. 하반기)	보 수(16. 상반기)
	보 수(11. 상반기)	보 수(16. 하반기)
	보 수(11. 하반기)	보 수(17. 상반기)

손상 현황 표


[illegible]

주) 손상의 폭과 길이는 m 이며, 단 균열의 폭은 mm 임

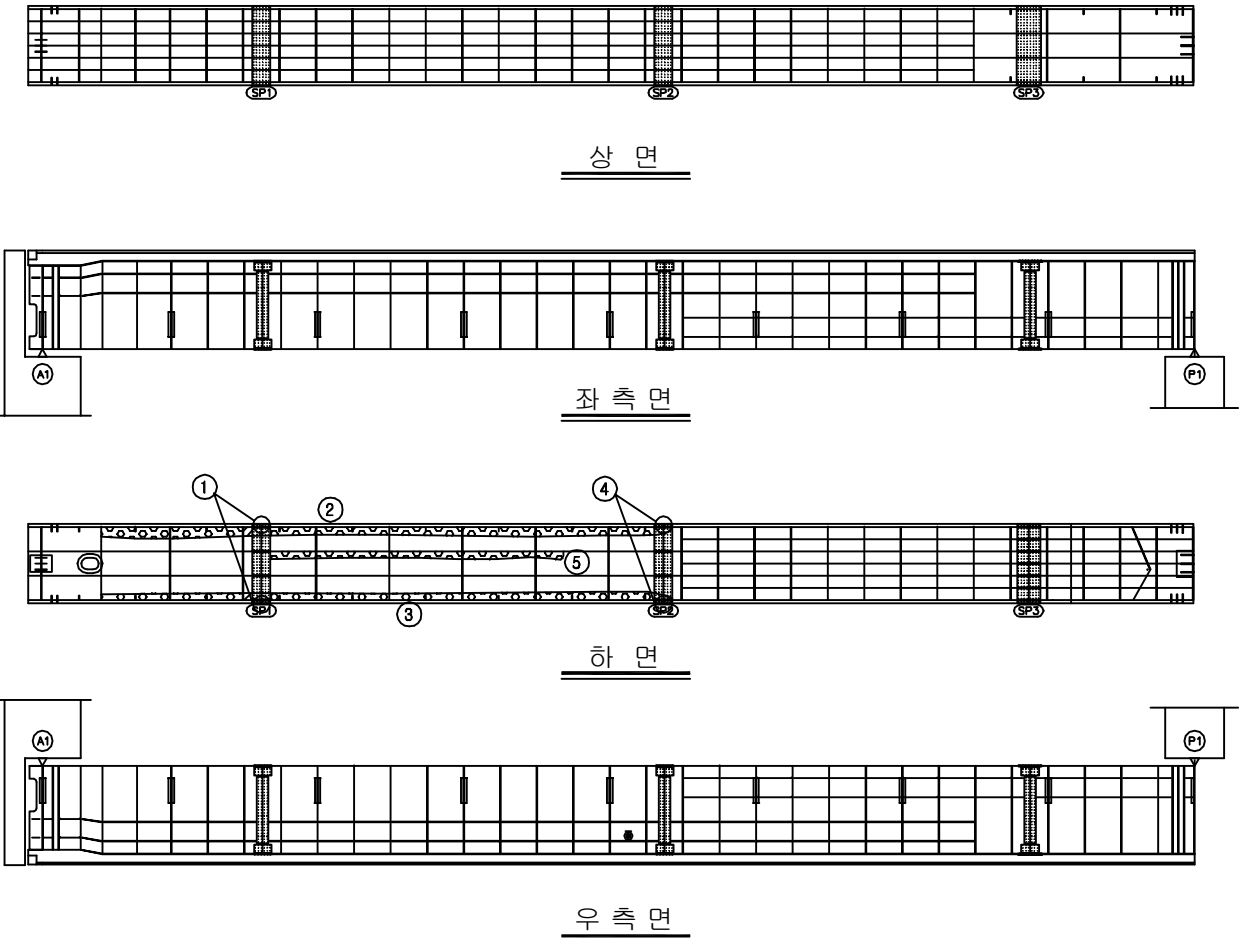


동대구 →

KEY PLAN

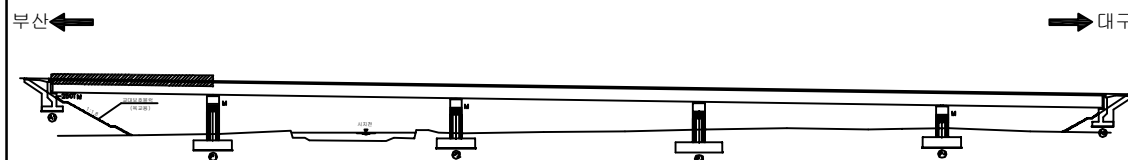

SECTION _____

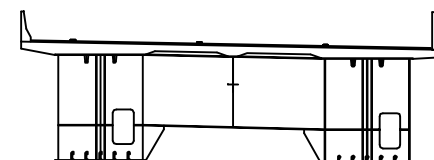

용역명	2017년 상반기 시설물 정기점검 용역
과업기간	2017. 03. 21 ~ 2017. 06. 30
발주처	 신대구부산고속도로주식회사
용역사	(주)위드이앤오
도면번호	21


ID:시지교(대구)-거더내부(G1) S2

보 수 이 려		
	기 존 규 열	보 수(12. 상반기)
	신 규 규 열	보 수(12. 하반기)
	보수부위재규열	보 수(13. 상반기)
	보 수(기보수)	보 수(13. 하반기)
	보 수(08. 하반기)	보 수(14. 상반기)
	보 수(09. 상반기)	보 수(14. 하반기)
	보 수(09. 하반기)	보 수(15. 상반기)
	보 수(10. 상반기)	보 수(15. 하반기)
	보 수(10. 하반기)	보 수(16. 상반기)
	보 수(11. 상반기)	보 수(16. 하반기)
	보 수(11. 하반기)	보 수(17. 상반기)


손상 현황 표

[illegible]


주) 손상의 폭과 길이는 m 이며, 단 균열의 폭은 mm 임

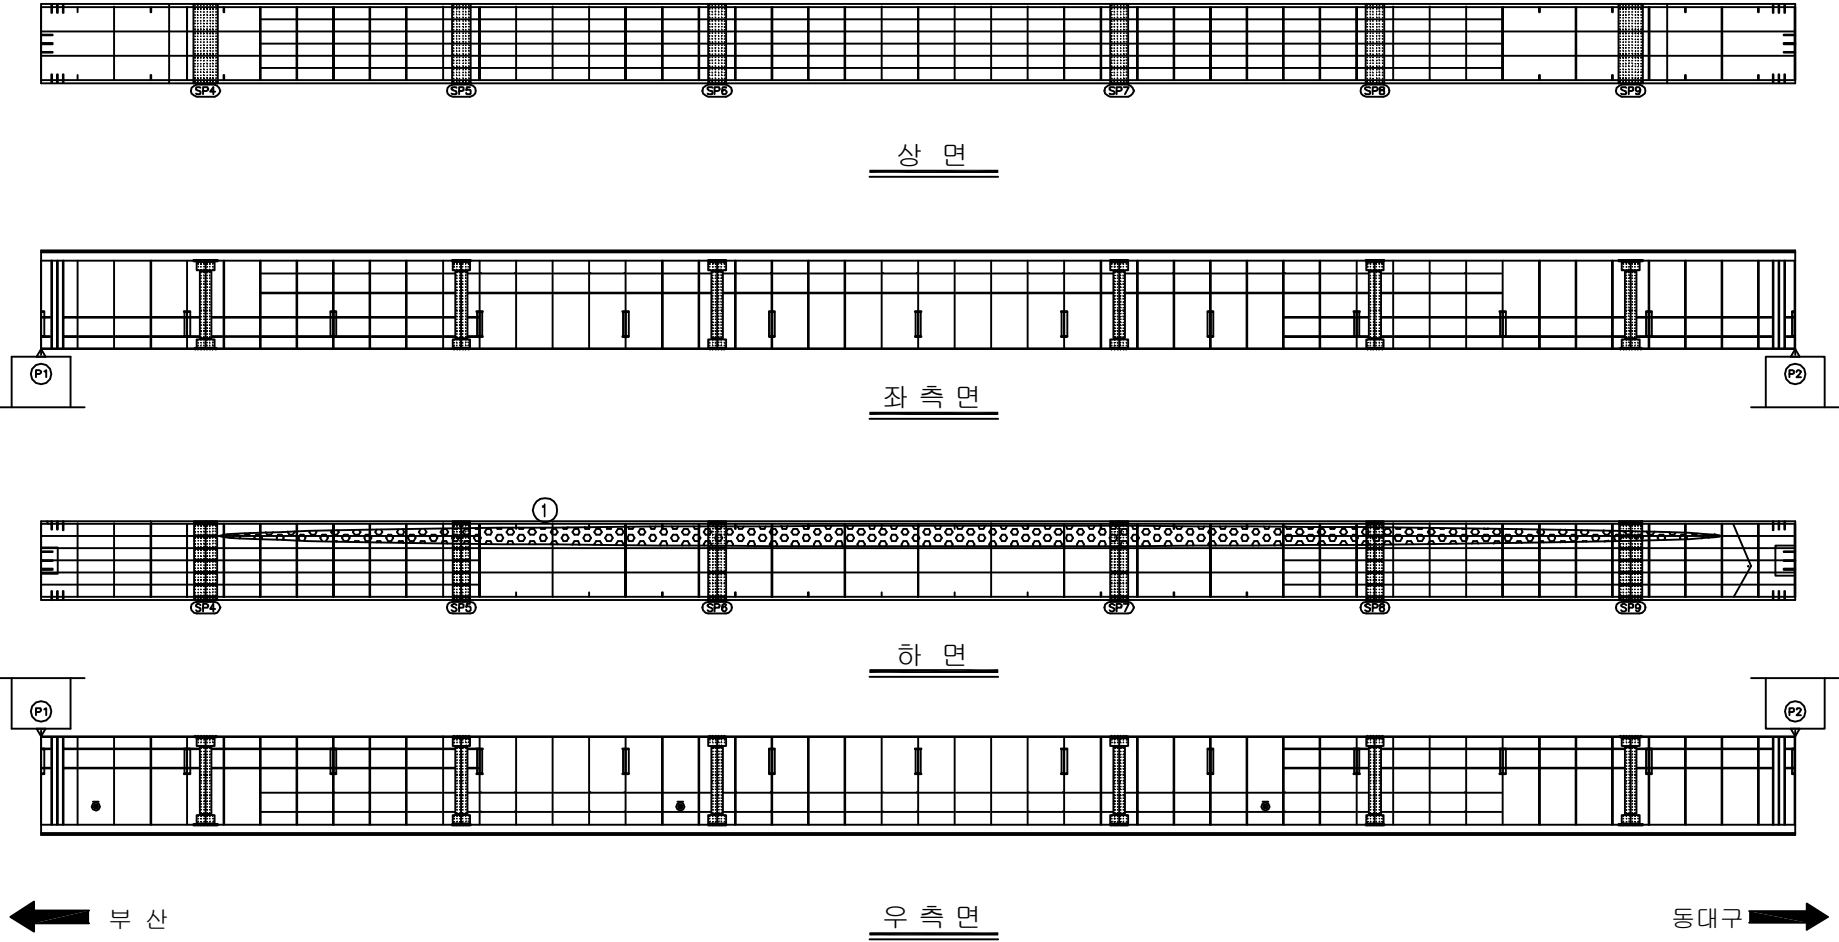

KEY PLAN

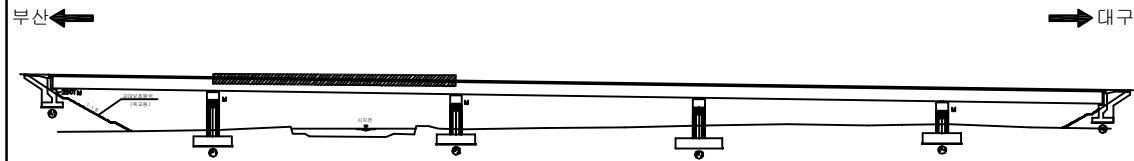

SECTION _____

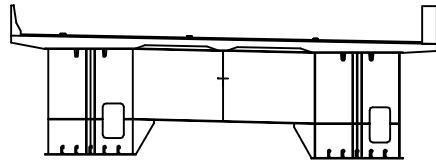

용역명	2017년 상반기 시설물 정기점검 용역
과업기간	2017. 03. 21 ~ 2017. 06. 30
발주처	 신대구부산고속도로주식회사
용역사	(주)위드이앤오
도면번호	22


ID:시지교(대구)-거더내부(G1) S3

보 수 이 력			
	기 존 규 칙		보 수(12. 삼반기)
	신 규 규 칙		보 수(12. 하반기)
	보수부위재검열		보 수(13. 삼반기)
	보 수(기보수)		보 수(13. 하반기)
	보 수(08. 하반기)		보 수(14. 삼반기)
	보 수(09. 삼반기)		보 수(14. 하반기)
	보 수(09. 하반기)		보 수(15. 삼반기)
	보 수(10. 삼반기)		보 수(15. 하반기)
	보 수(10. 하반기)		보 수(16. 삼반기)
	보 수(11. 삼반기)		보 수(16. 하반기)
	보 수(11. 하반기)		보 수(17. 삼반기)


손상 현황 표

[illegible]


주) 손상의 폭과 길이는 m 이며, 단 균열의 폭은 mm 임

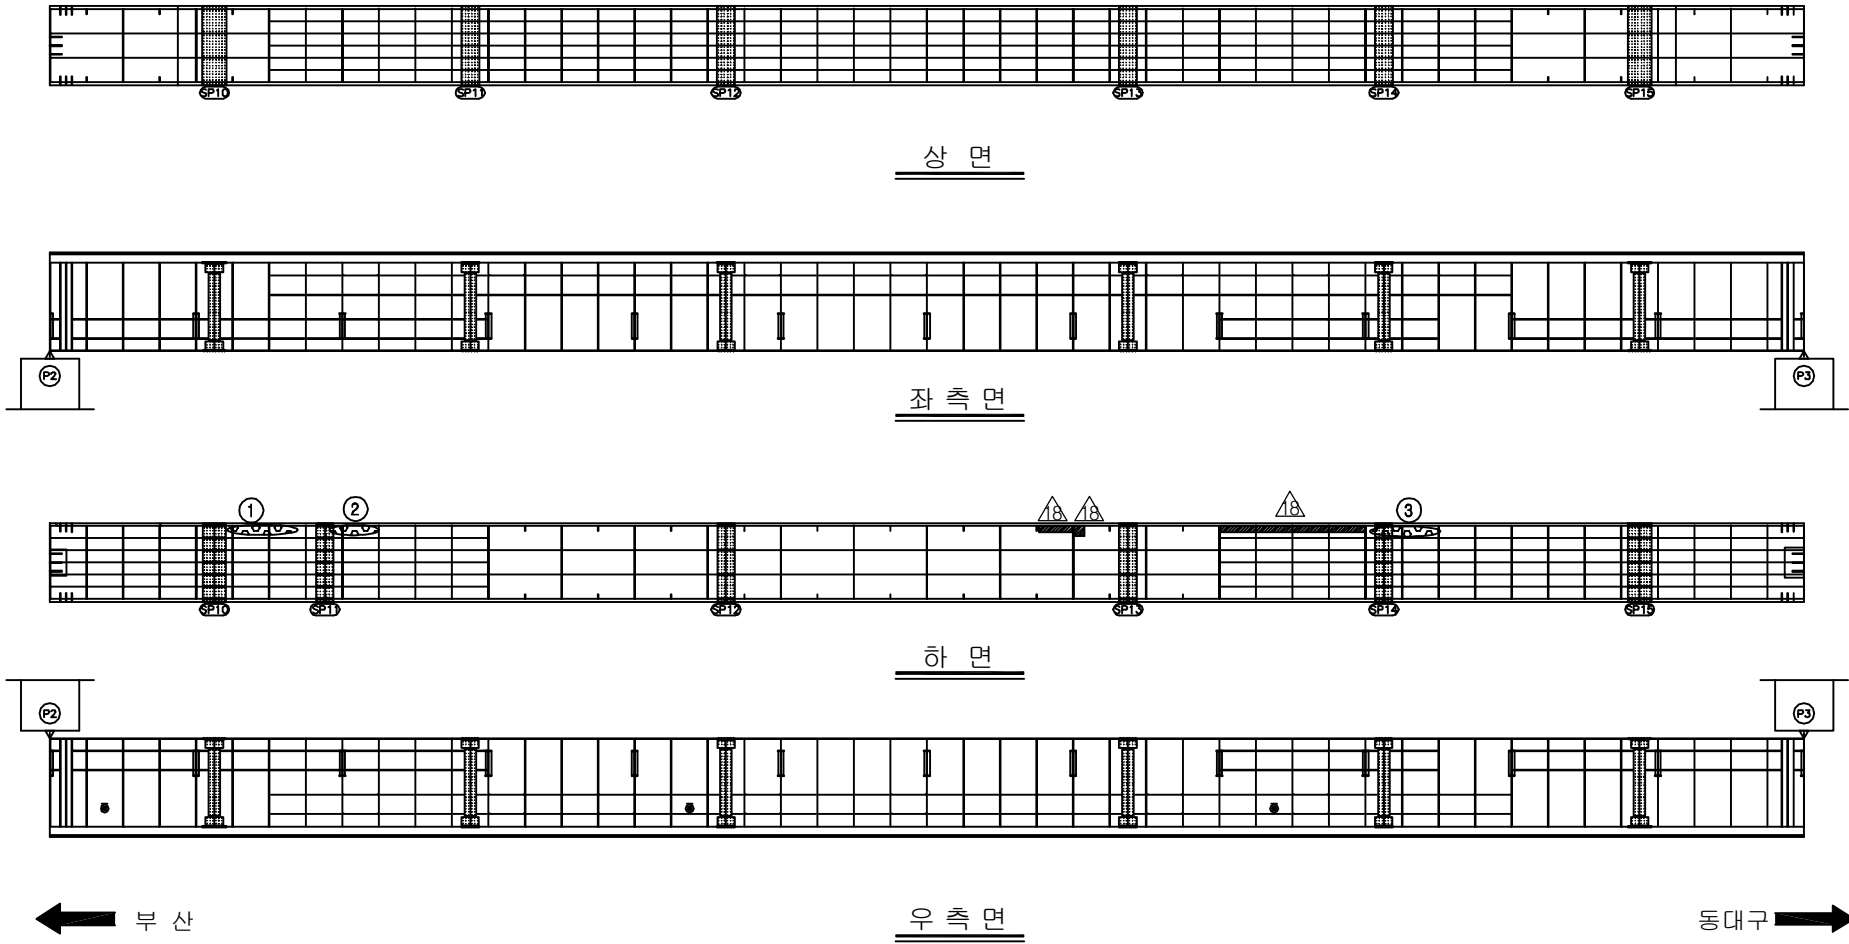

KEY PLAN




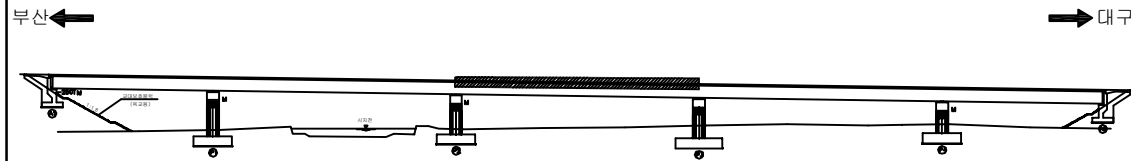


SECTION _____

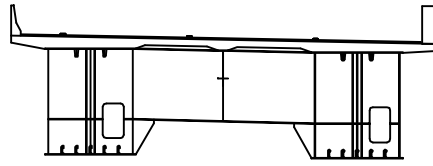


용역명	2017년 상반기 시설물 정기점검 용역
과업기간	2017. 03. 21 ~ 2017. 06. 30
발주처	 신대구부산고속도로주식회사
용역사	(주)위드이앤오
도면번호	23

    
ID:시지교(대구)-거더내부(G1) S4

보 수 이 령			
	기 존 규 율		보 수(12. 상반기)
	신 규 규 율		보 수(12. 하반기)
	보수부유재균열		보 수(13. 상반기)
	보 수(기보수)		보 수(13. 하반기)
	보 수(08. 하반기)		보 수(14. 상반기)
	보 수(09. 상반기)		보 수(14. 하반기)
	보 수(09. 하반기)		보 수(15. 상반기)
	보 수(10. 상반기)		보 수(15. 하반기)
	보 수(10. 하반기)		보 수(16. 상반기)
	보 수(11. 상반기)		보 수(16. 하반기)
	보 수(11. 하반기)		보 수(17. 상반기)


손상 현황 표

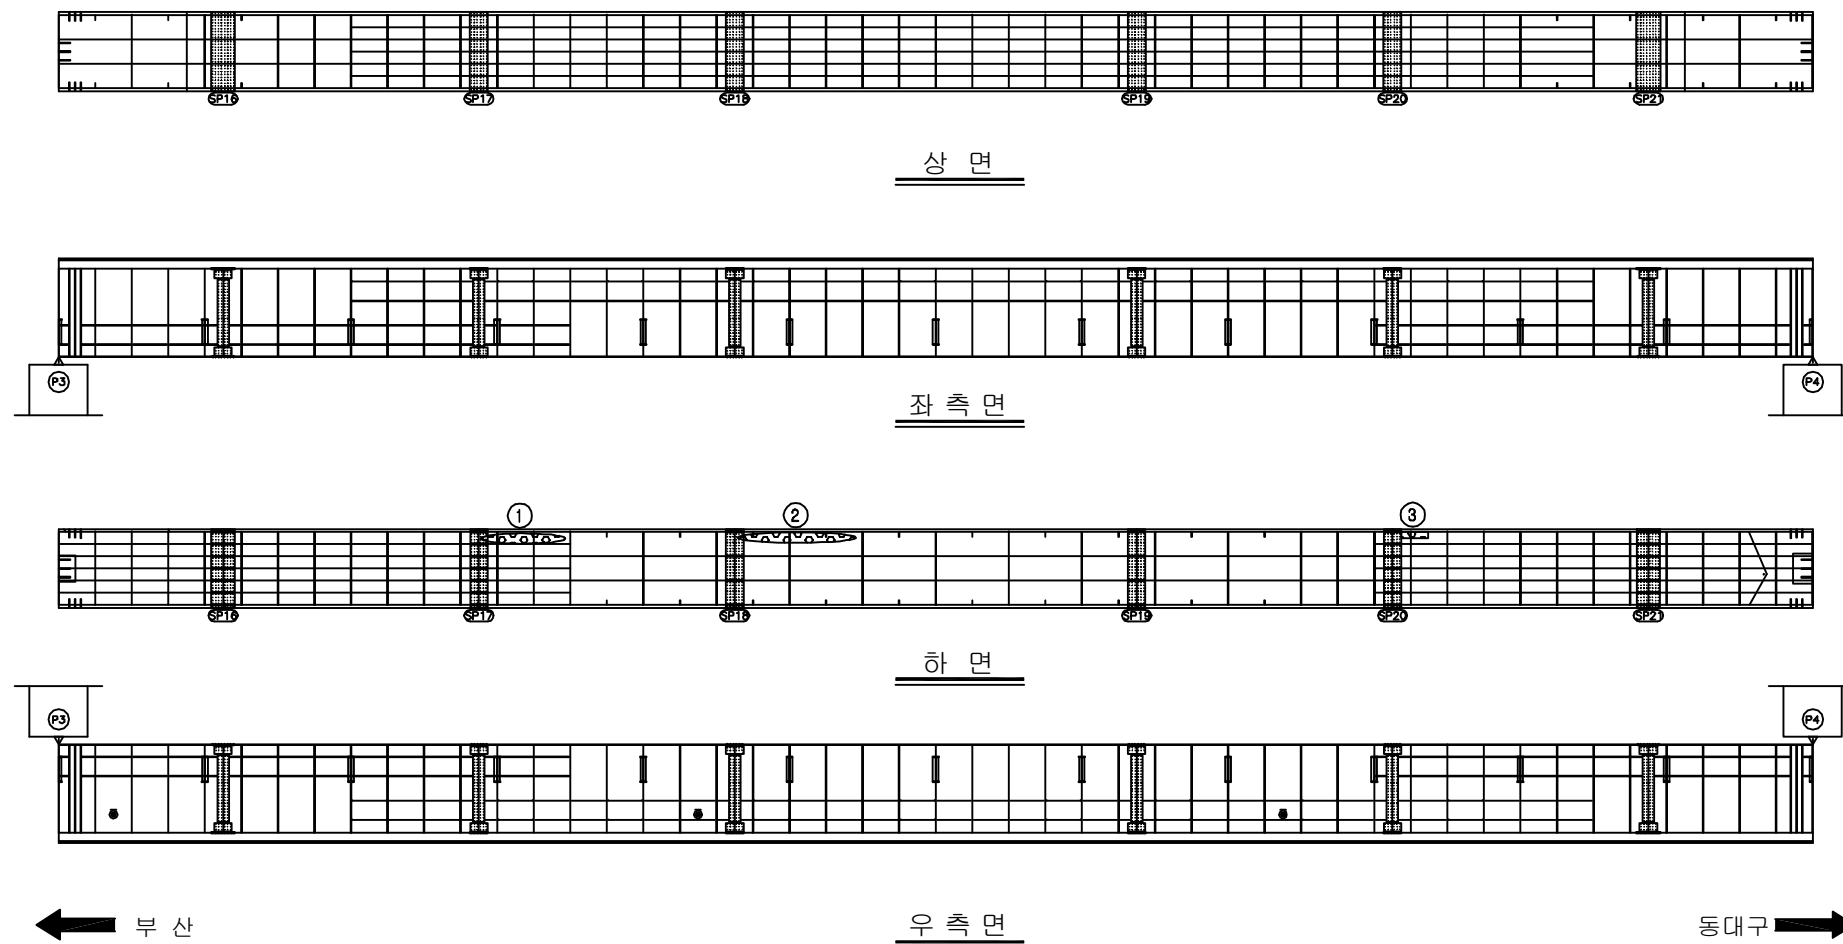[illegible]

KEY PLAN

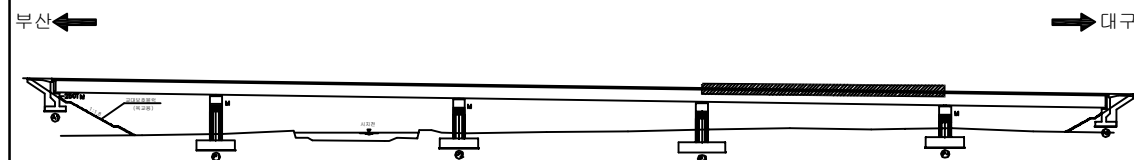

SECTION

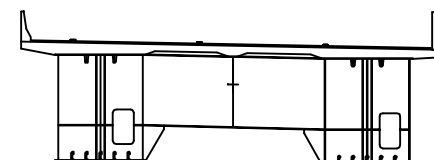


용역명	2017년 상반기 시설물 정기점검 용역
과업기간	2017. 03. 21 ~ 2017. 06. 30
발주처	 신대구부산고속도로주식회사
용역사	(주)위드이앤오
도면번호	24

ID:시지교(대구)-거더내부(G1) S5


보 수 이 력		
	기 존 근 역	 보 수(12. 상반기)
	신 구 근 역	 보 수(12. 하반기)
	보수부유재균열	 보 수(13. 상반기)
	보 수(기보수)	 보 수(13. 하반기)
	보 수(08. 하반기)	 보 수(14. 상반기)
	보 수(09. 상반기)	 보 수(14. 하반기)
	보 수(09. 하반기)	 보 수(15. 상반기)
	보 수(10. 상반기)	 보 수(15. 하반기)
	보 수(10. 하반기)	 보 수(16. 상반기)
	보 수(11. 상반기)	 보 수(16. 하반기)
	보 수(11. 하반기)	 보 수(17. 상반기)

손상 현황 표

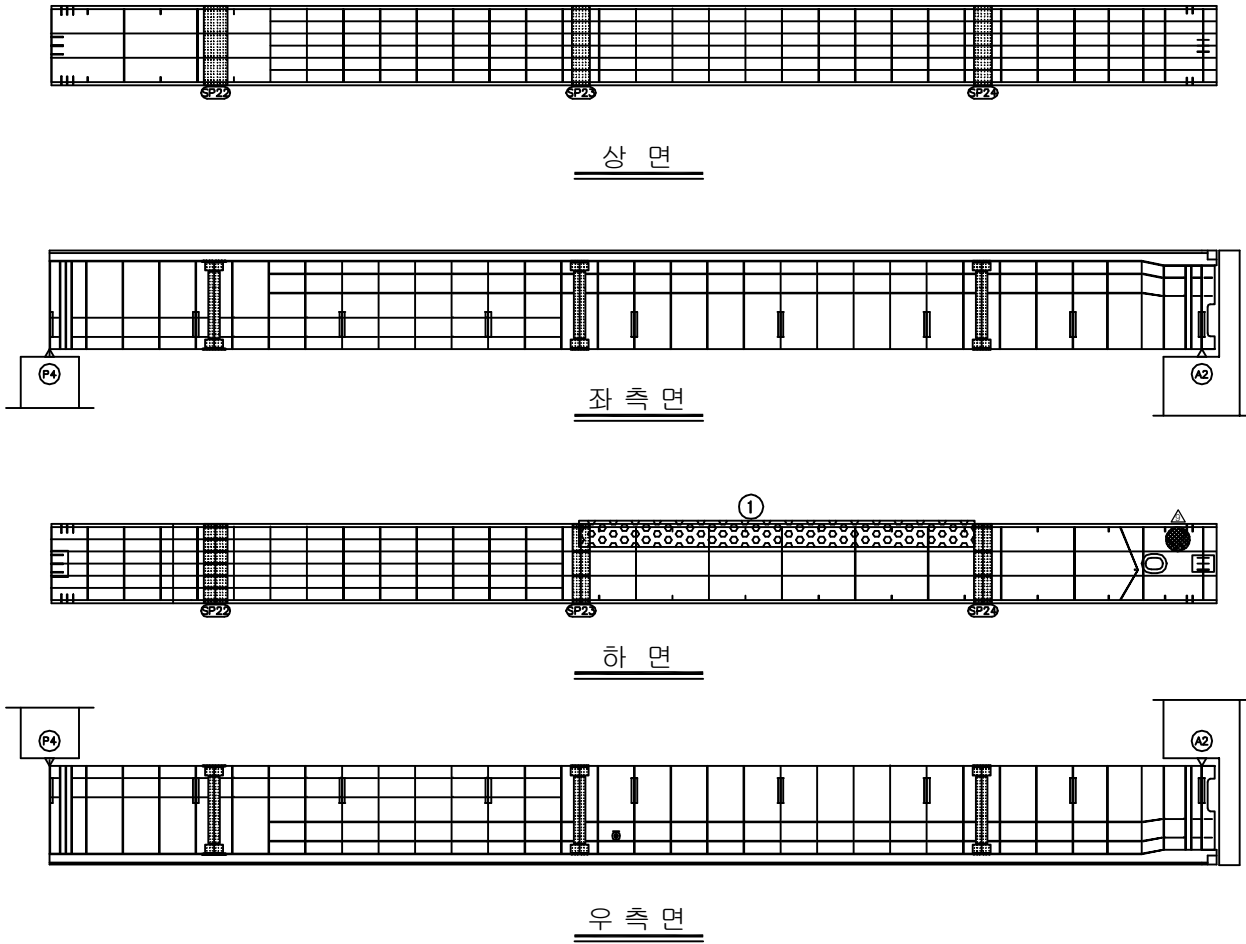
[illegible]

동대구 ➡

KEY PLAN

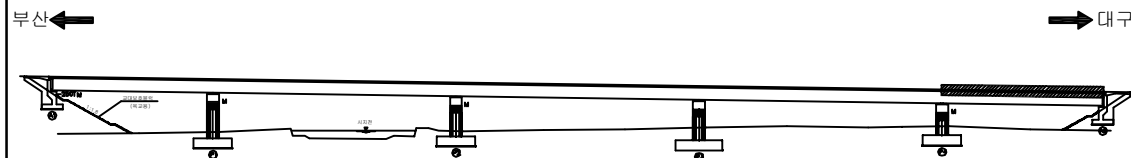

SECTION

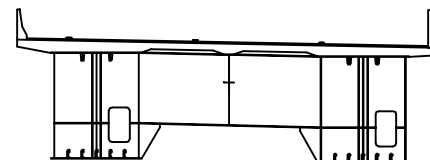

용역명	2017년 상반기 시설물 정기점검 용역
과업기간	2017. 03. 21 ~ 2017. 06. 30
발주처	 신대구부산고속도로주식회사
용역사	(주)위드이앤오
도면번호	25


ID:시지교(대구)-거더내부(G2) S1

보 수 이 려		
	기 존 규 열	보 수(12. 상반기)
	신 규 규 열	보 수(12. 하반기)
	보 수부위재균열	보 수(13. 상반기)
	보 수(기보수)	보 수(13. 하반기)
	보 수(08. 하반기)	보 수(14. 상반기)
	보 수(08. 상반기)	보 수(14. 하반기)
	보 수(09. 하반기)	보 수(15. 상반기)
	보 수(10. 상반기)	보 수(15. 하반기)
	보 수(10. 하반기)	보 수(16. 상반기)
	보 수(11. 상반기)	보 수(16. 하반기)
	보 수(11. 하반기)	보 수(17. 상반기)

손상 현황 표


[illegible]

주) 손상의 폭과 길이는 m 이며, 단 균열의 폭은 mm 임

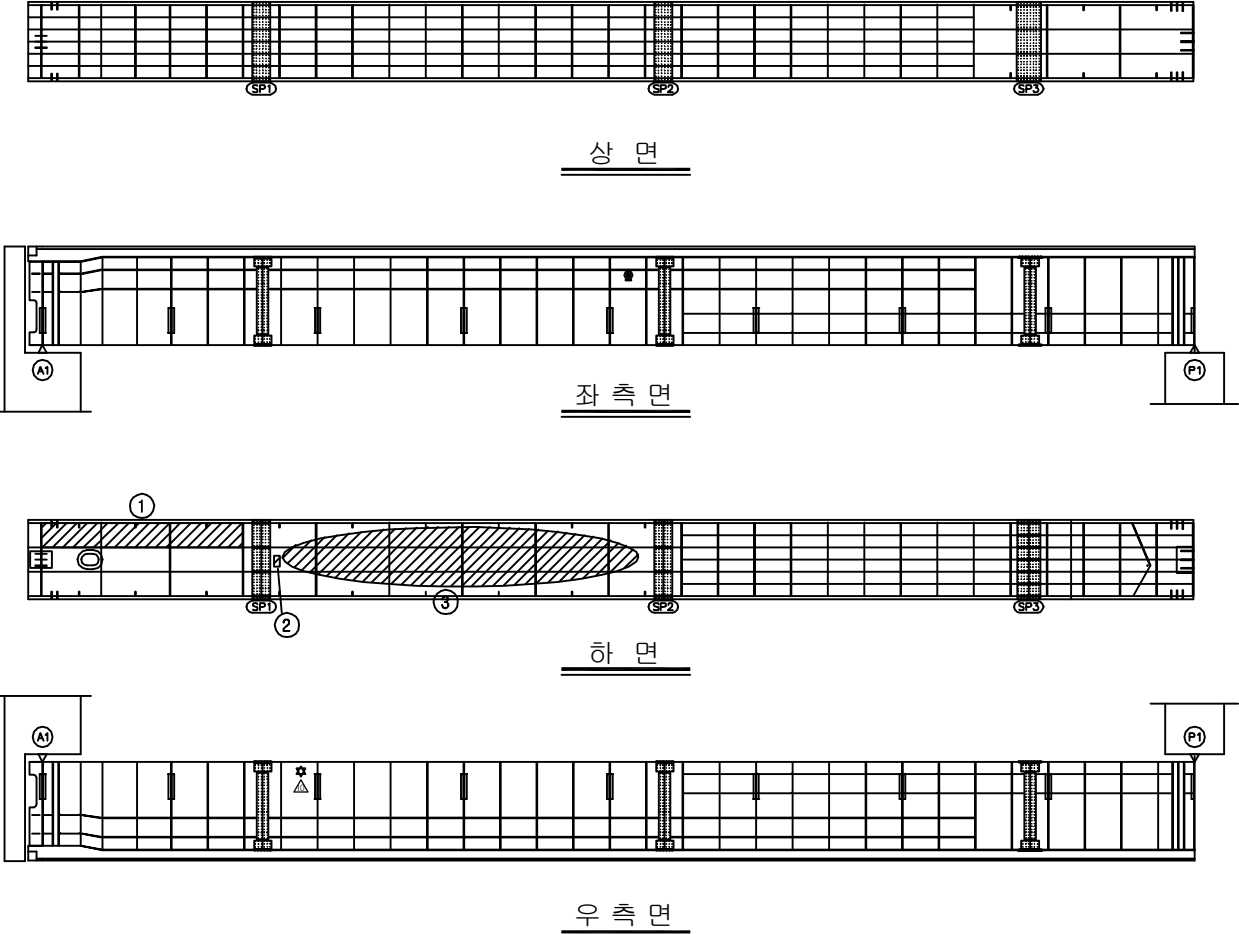


동대구 →

KEY PLAN

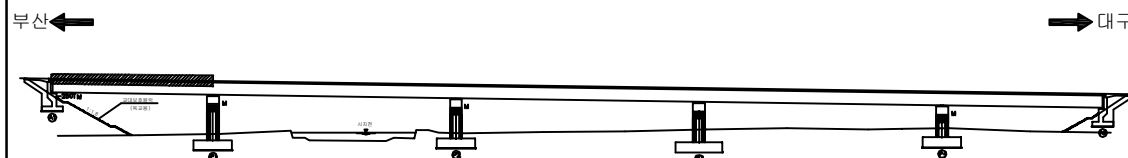

SECTION _____

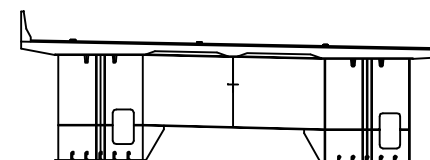

용역명	2017년 상반기 시설물 정기점검 용역
과업기간	2017. 03. 21 ~ 2017. 06. 30
발주처	 신대구부산고속도로주식회사
용역사	(주)위드이앤오
도면번호	26


ID:시지교(대구)-거더내부(G2) S2

보 수 이 력			
	기 존 규 모		보 수(12. 상반기)
	신 규 규 모		보 수(12. 하반기)
	보수부위재검열		보 수(13. 상반기)
	보 수(기보수)		보 수(13. 하반기)
	보 수(08. 하반기)		보 수(14. 상반기)
	보 수(09. 상반기)		보 수(14. 하반기)
	보 수(09. 하반기)		보 수(15. 상반기)
	보 수(10. 상반기)		보 수(15. 하반기)
	보 수(10. 하반기)		보 수(16. 상반기)
	보 수(11. 상반기)		보 수(16. 하반기)
	보 수(11. 하반기)		보 수(17. 상반기)


손상 현황 표

[illegible]


주) 손상의 폭과 길이는 m 이며, 단 균열의 폭은 mm 임

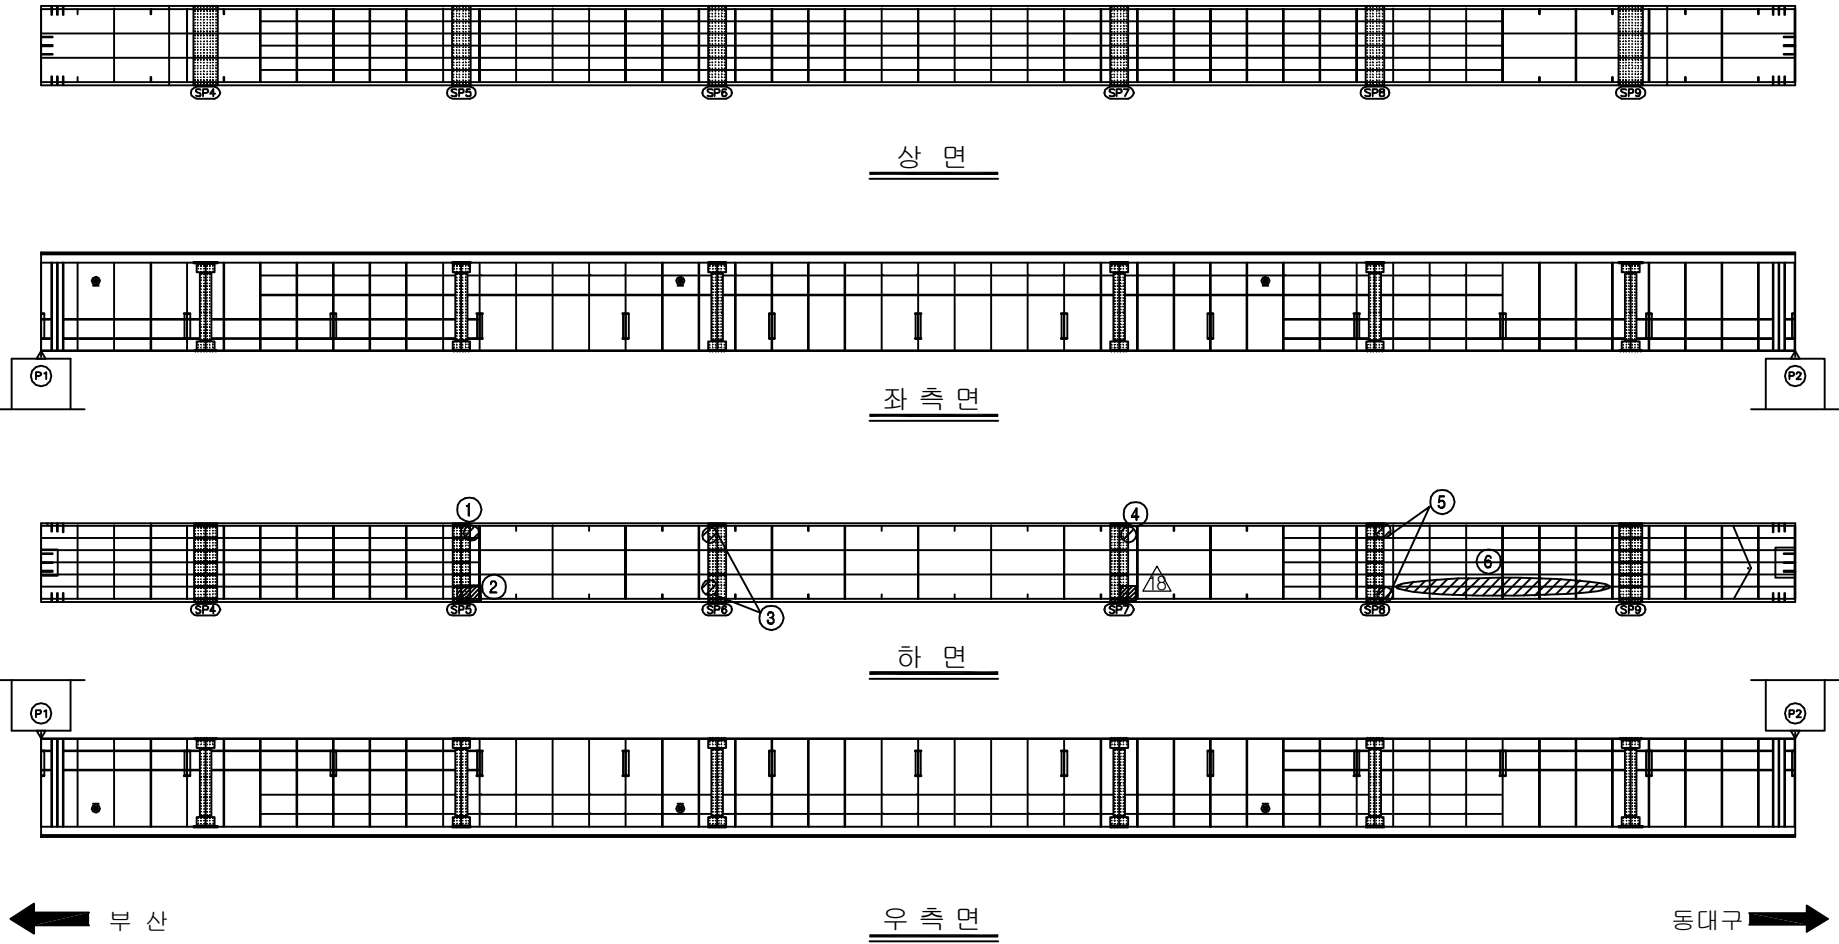

KEY PLAN

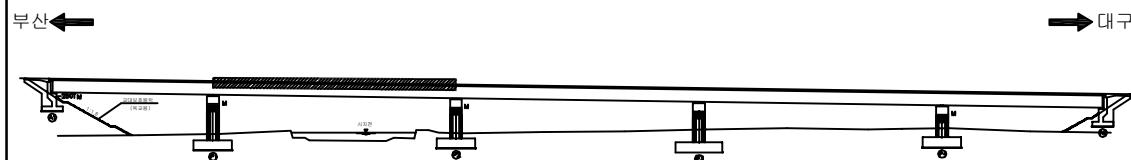




SECTION _____

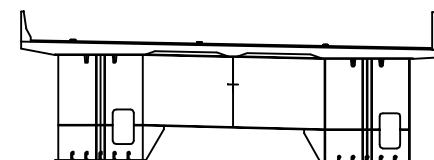

용역명	2017년 상반기 시설물 정기점검 용역
과업기간	2017. 03. 21 ~ 2017. 06. 30
발주처	 신대구부산고속도로주식회사
용역사	(주)위드이앤오
도면번호	27

ID:시지교(대구)-거더내부(G2) S3

보 수 이 령			
	기 존 규 칙		보 수(12. 삼반기)
	신 규 규 칙		보 수(12. 하반기)
	보수부위재균열		보 수(13. 삼반기)
	보 수(기보수)		보 수(13. 하반기)
	보 수(08. 하반기)		보 수(14. 삼반기)
	보 수(09. 삼반기)		보 수(14. 하반기)
	보 수(09. 하반기)		보 수(15. 삼반기)
	보 수(10. 삼반기)		보 수(15. 하반기)
	보 수(10. 하반기)		보 수(16. 삼반기)
	보 수(11. 삼반기)		보 수(16. 하반기)
	보 수(11. 하반기)		보 수(17. 삼반기)

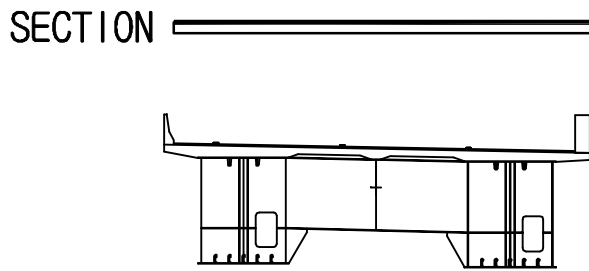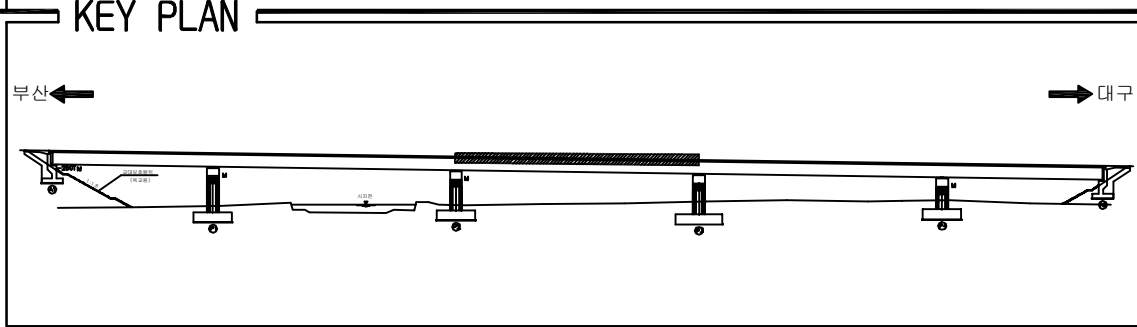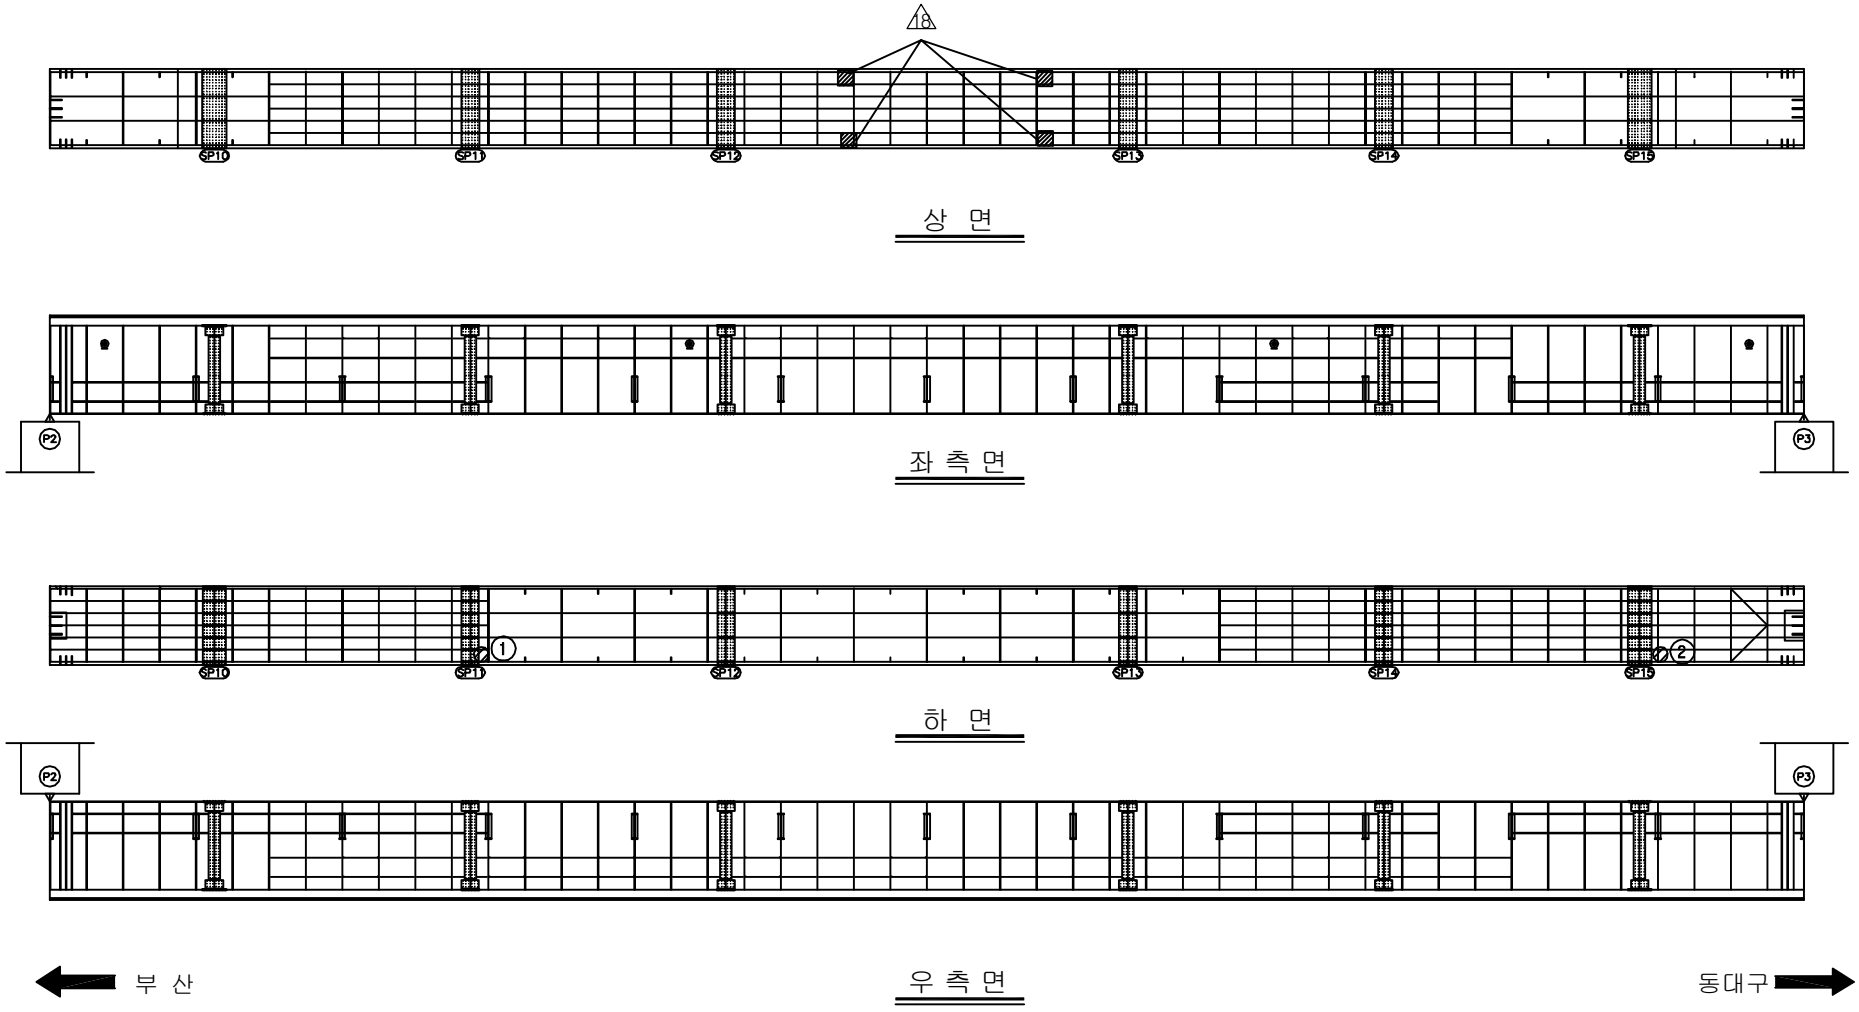
[illegible]

용역명	2017년 상반기 시설물 정기점검 용역
과업기간	2017. 03. 21 ~ 2017. 06. 30
발주처	 신대구부산고속도로주식회사
용역사	(주)위드이앤오
도면번호	28


ID:시지교(대구)-거더내부(G2) S4

보 수 이 력		
	기 존 근 역	 보 수(12. 상반기)
	신 구 근 역	 보 수(12. 하반기)
	보수부위재검열	 보 수(13. 상반기)
	보 수(기보수)	 보 수(13. 하반기)
	보 수(08. 하반기)	 보 수(14. 상반기)
	보 수(09. 상반기)	 보 수(14. 하반기)
	보 수(09. 하반기)	 보 수(15. 상반기)
	보 수(10. 상반기)	 보 수(15. 하반기)
	보 수(10. 하반기)	 보 수(16. 상반기)
	보 수(11. 상반기)	 보 수(16. 하반기)
	보 수(11. 하반기)	 보 수(17. 상반기)


손상 현황 표

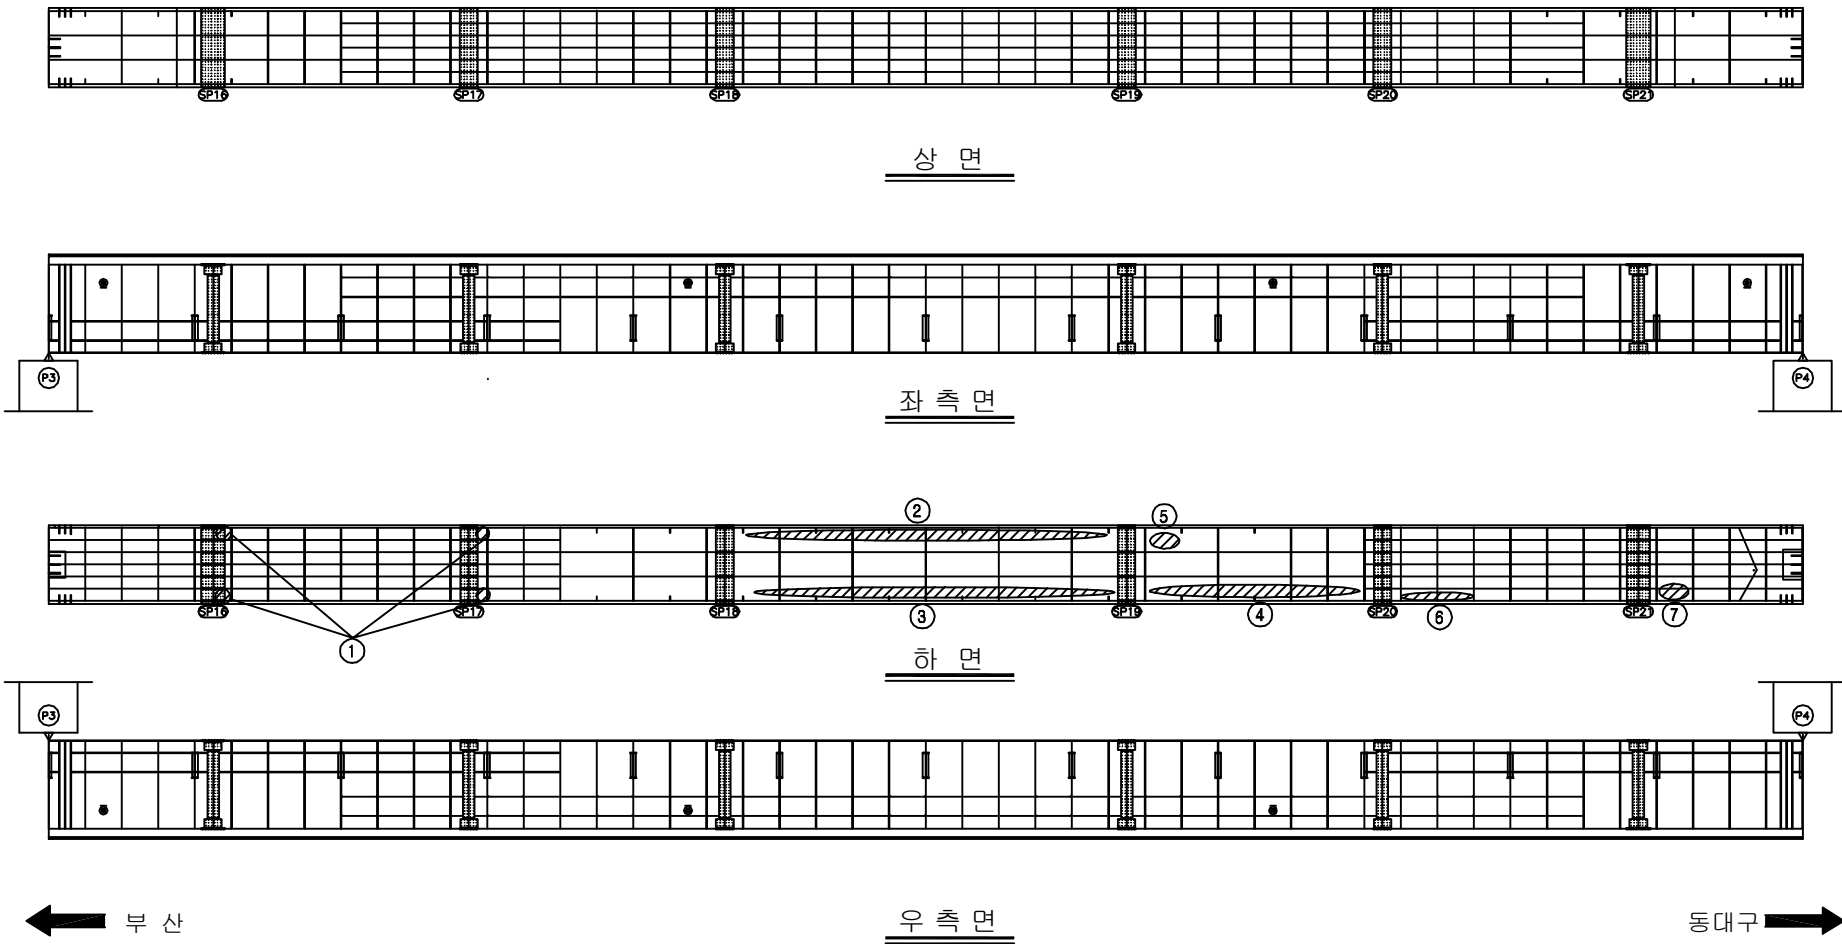[illegible]

KEY PLAN

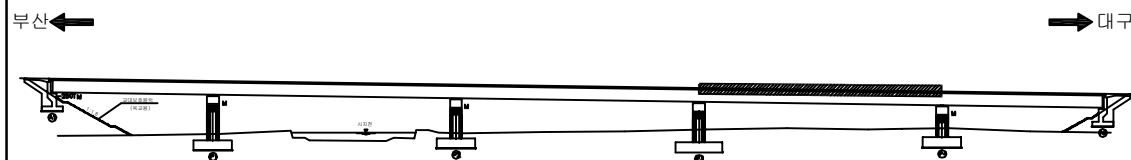

SECTION _____

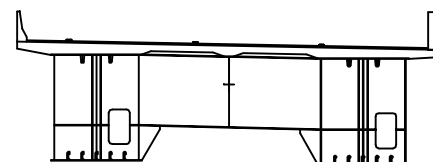


용역명	2017년 상반기 시설물 정기점검 용역
과업기간	2017. 03. 21 ~ 2017. 06. 30
발주처	 신대구부산고속도로주식회사
용역사	(주)위드이앤오
도면번호	29


ID:시지교(대구)-거더내부(G2) S5

보 수 이 려			
	기 존 규 열		보 수(12. 상반기)
	신 규 규 열		보 수(12. 하반기)
	보 수부위재규열		보 수(13. 상반기)
	보 수(기보수)		보 수(13. 하반기)
	보 수(08. 하반기)		보 수(14. 상반기)
	보 수(09. 상반기)		보 수(14. 하반기)
	보 수(09. 하반기)		보 수(15. 상반기)
	보 수(10. 상반기)		보 수(15. 하반기)
	보 수(10. 하반기)		보 수(16. 상반기)
	보 수(11. 상반기)		보 수(16. 하반기)
	보 수(11. 하반기)		보 수(17. 상반기)

손상 현황 표

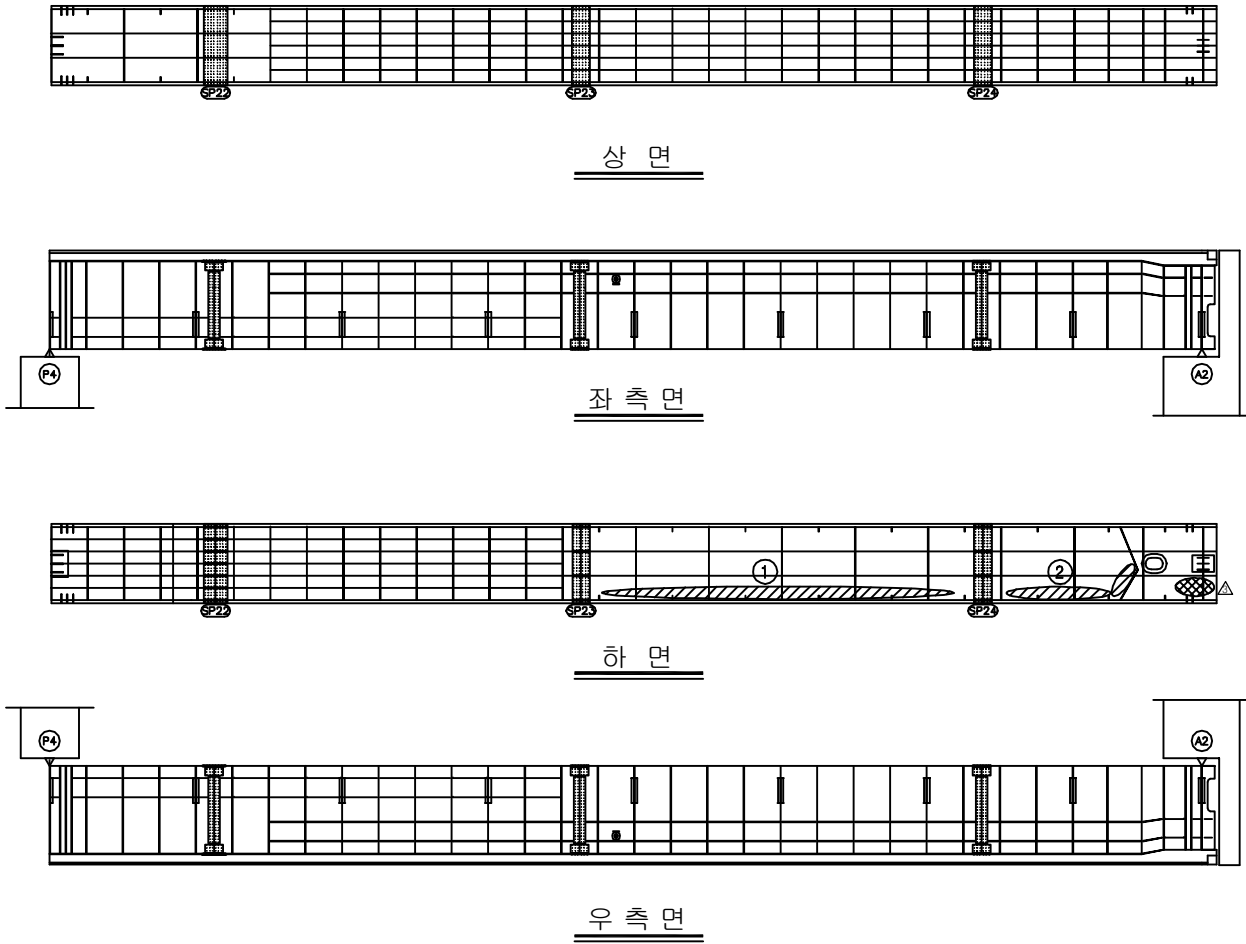[illegible]

SECTION

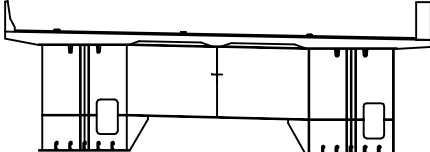


용역명	2017년 상반기 시설물 정기점검 용역
과업기간	2017. 03. 21 ~ 2017. 06. 30
발주처	 신대구부산고속도로주식회사
용역사	(주)위드이앤오
도면번호	30


ID:시지교(대구)-교대 A1

보 수 이 려			
	기 존 규 열		보 수(12. 상반기)
	신 규 규 열		보 수(12. 하반기)
	보 수부위재균열		보 수(13. 상반기)
	보 수(기보수)		보 수(13. 하반기)
	보 수(08. 하반기)		보 수(14. 상반기)
	보 수(09. 상반기)		보 수(14. 하반기)
	보 수(09. 하반기)		보 수(15. 상반기)
	보 수(10. 상반기)		보 수(15. 하반기)
	보 수(10. 하반기)		보 수(16. 상반기)
	보 수(11. 상반기)		보 수(16. 하반기)
	보 수(11. 하반기)		보 수(17. 상반기)


손 상 현 황 표

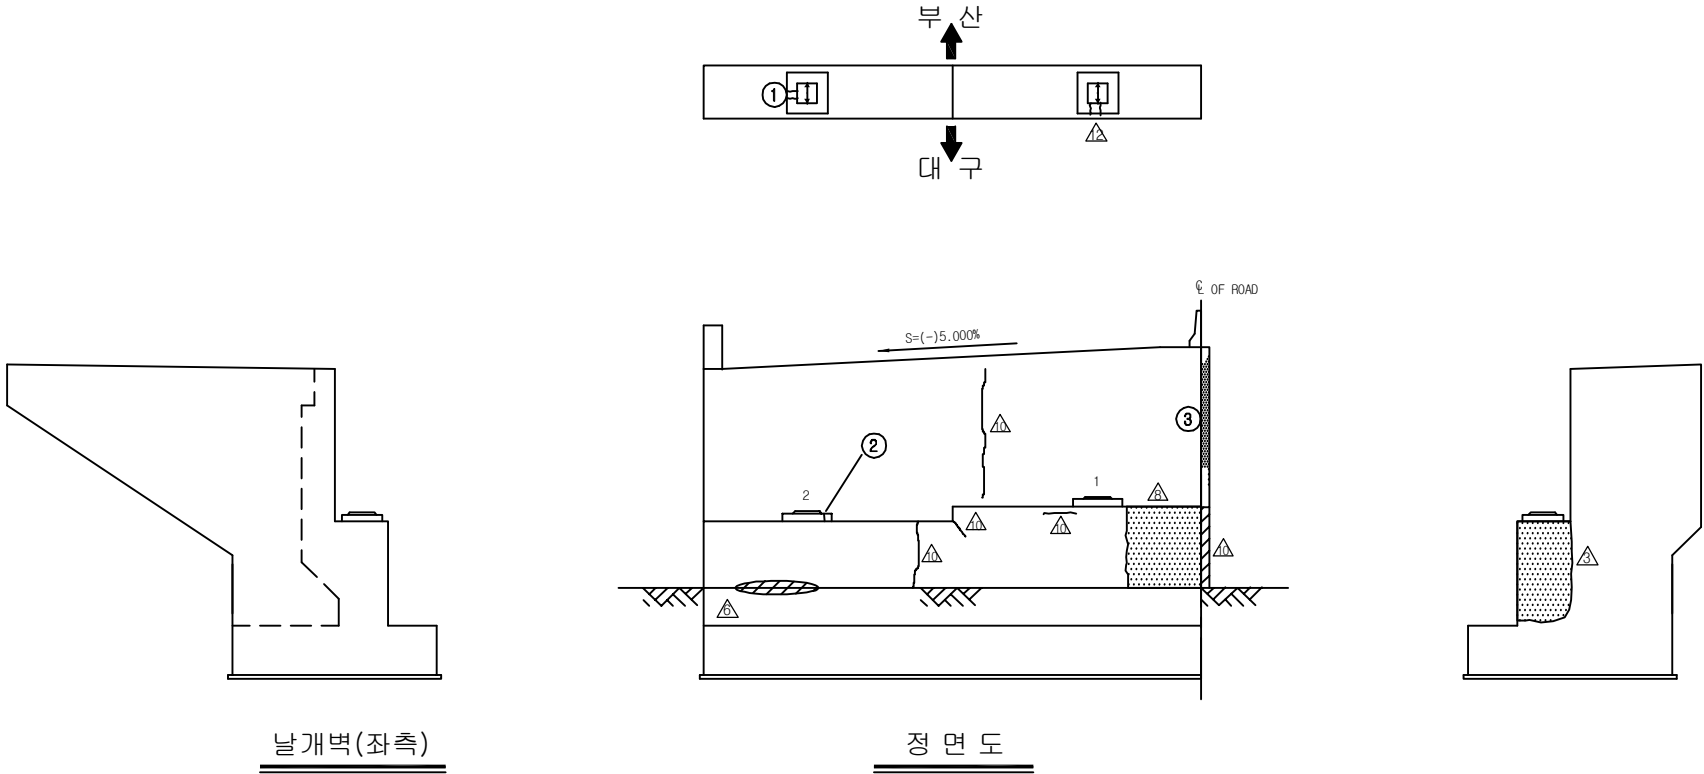[illegible]

KEY PLAN

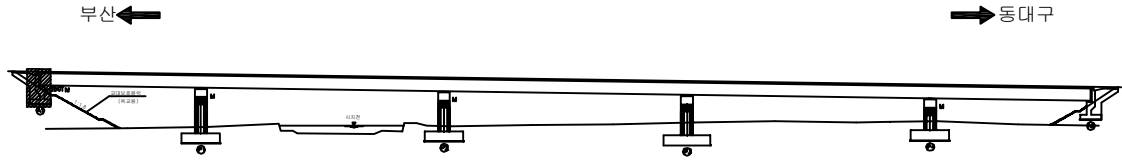



SECTION _____

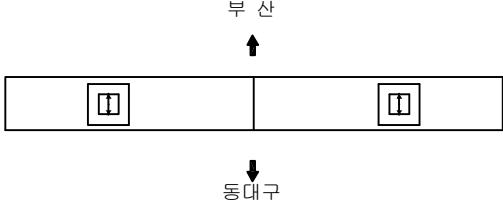

용역명	2017년 상반기 시설물 정기점검 용역
과업기간	2017. 03. 21 ~ 2017. 06. 30
발주처	 신대구부산고속도로주식회사
용역사	(주)위드이앤오
도면번호	31

ID:시지교(대구)-교대 A2

보 수 이 려		
	기 존 규 열	보수 수(12. 상반기)
	신 규 규 열	보수 수(12. 하반기)
	보수부위재균열	보수 수(13. 상반기)
	보 수(기보수)	보수 수(13. 하반기)
	보 수(08. 하반기)	보수 수(14. 상반기)
	보 수(09. 상반기)	보수 수(14. 하반기)
	보 수(09. 하반기)	보수 수(15. 상반기)
	보 수(10. 상반기)	보수 수(15. 하반기)
	보 수(10. 하반기)	보수 수(16. 상반기)
	보 수(11. 상반기)	보수 수(16. 하반기)
	보 수(11. 하반기)	보수 수(17. 상반기)

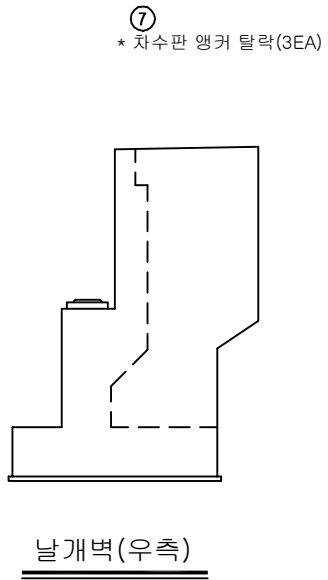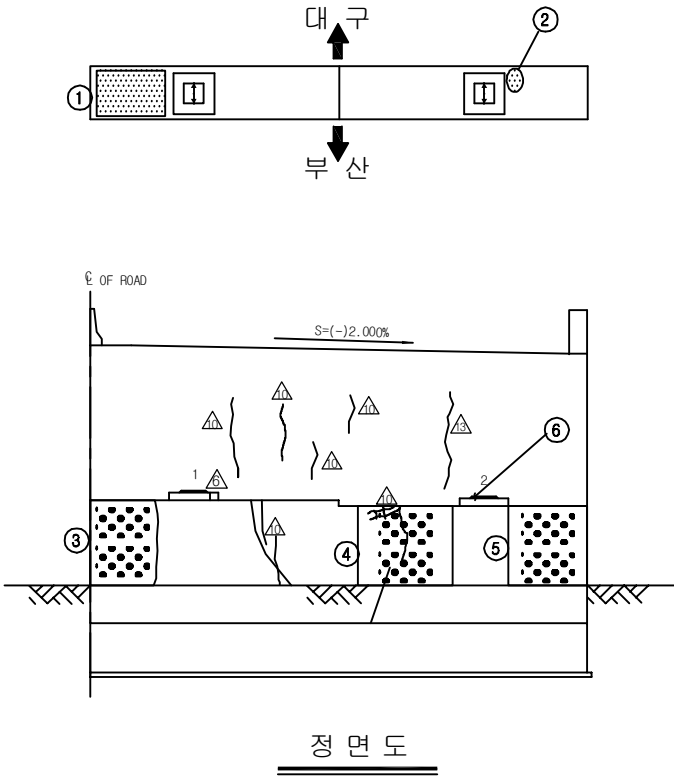[illegible]

KEY PLAN

The key plan shows a horizontal line representing the bridge's alignment. On the left, an arrow points left towards the text '부산' (Busan). On the right, an arrow points right towards the text '동대구' (Dongdaegu). The bridge structure is depicted with several piers and a central span. A small inset map shows the bridge's location within a larger regional context.






SECTION

부산

동대구

용역명	2017년 상반기 시설물 정기점검 용역
과업기간	2017. 03. 21 ~ 2017. 06. 30
발주처	 신대구부산고속도로주식회사
용역사	(주)위드이앤오
도면번호	32

ID:시지교(대구)-교각 P1

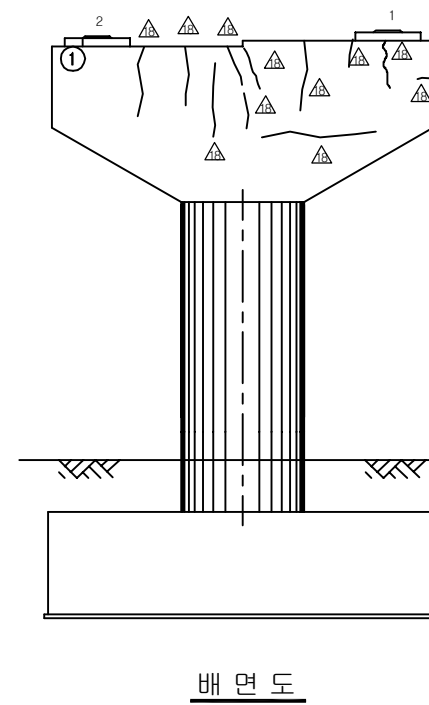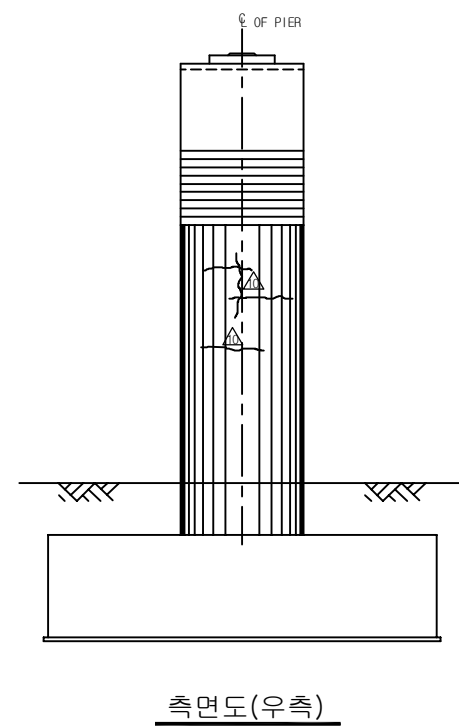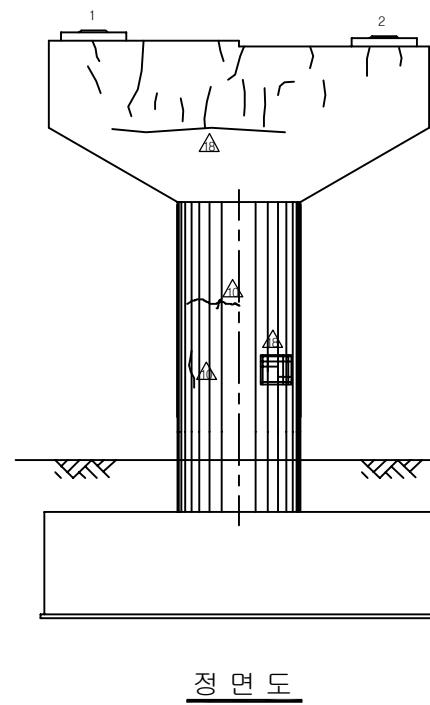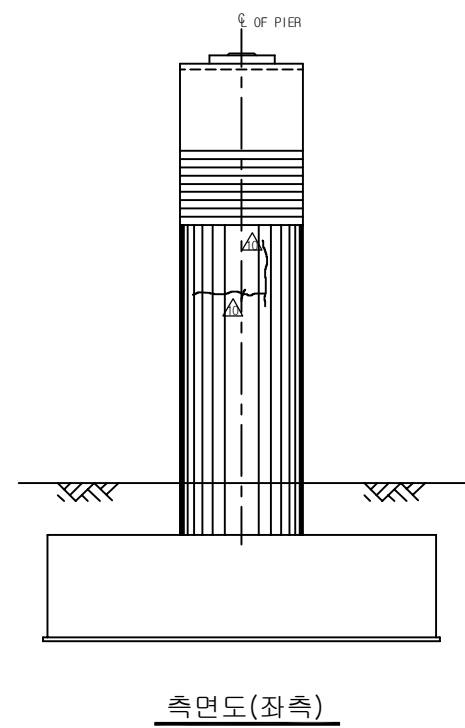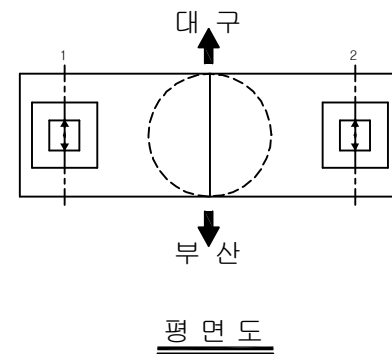

보수 이 력			
	기 준 규 열		보 수(12. 상반기)
	신 규 규 열		보 수(12. 하반기)
	보수부위재균열		보 수(13. 상반기)
	보 수(기보수)		보 수(13. 하반기)
	보 수(08. 하반기)		보 수(14. 상반기)
	보 수(09. 상반기)		보 수(14. 하반기)
	보 수(09. 하반기)		보 수(15. 상반기)
	보 수(10. 상반기)		보 수(15. 하반기)
	보 수(10. 하반기)		보 수(16. 상반기)
	보 수(11. 상반기)		보 수(16. 하반기)
	보 수(11. 하반기)		보 수(17. 상반기)

[illegible]

주) 손상의 폭과 길이는 m 이며, 단 균열의 폭은 mm 임

KEY PLAN

부산 ← → 동대구

The key plan shows a horizontal line representing the bridge's alignment. On the left, an arrow points left towards the text '부산' (Busan). On the right, an arrow points right towards the text '동대구' (Dongdaegu). The bridge structure is depicted with several piers and spans, with a central section highlighted in a light blue color.

SECTION





부 산


동대구

용역명	2017년 상반기 시설물 정기점검 용역
과업기간	2017. 03. 21 ~ 2017. 06. 30
발주처	 신대구부산고속도로주식회사
용역사	(주)위드이앤오
도면번호	33


ID:시지교(대구)-교각 P2

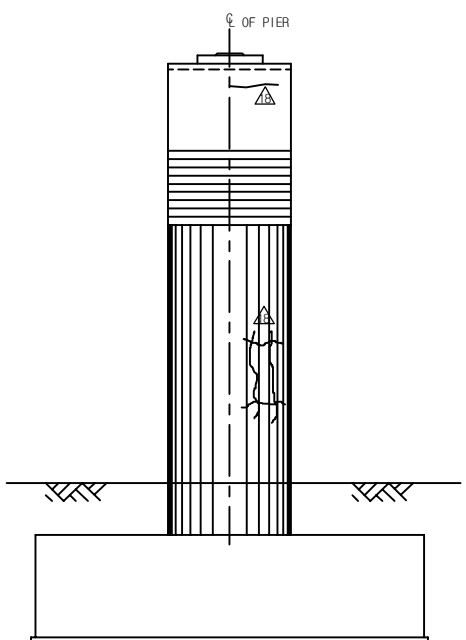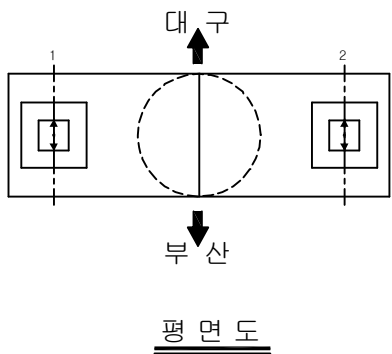


측면도(좌측)

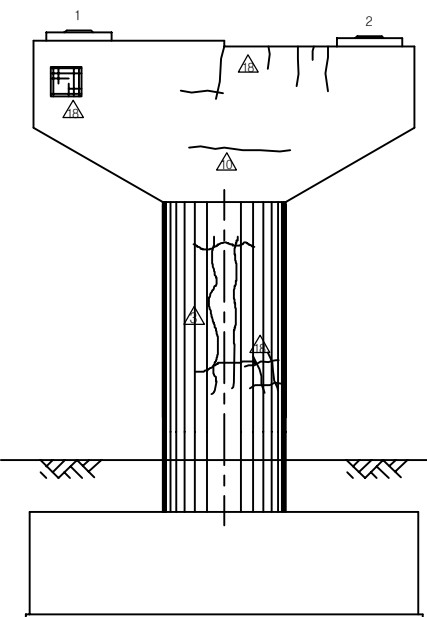

정 면 도

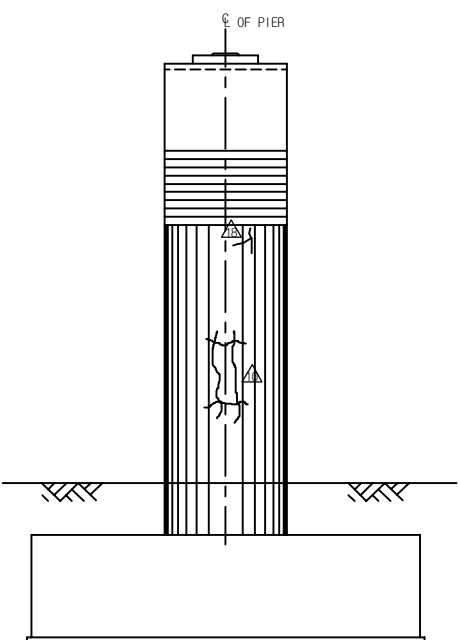

측면도(우측)

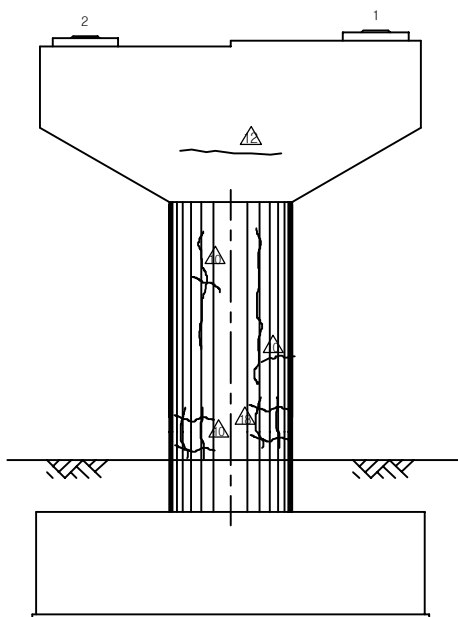

배 면 도

보 수 이 령			
	기존 규율		보 수 (12. 상반기)
	신규 규율		보 수 (12. 하반기)
	보수부위재균열		보 수 (13. 상반기)
	보 수 (기보수)		보 수 (13. 하반기)
	보 수 (08. 하반기)		보 수 (14. 상반기)
	보 수 (09. 상반기)		보 수 (14. 하반기)
	보 수 (09. 하반기)		보 수 (15. 상반기)
	보 수 (10. 상반기)		보 수 (15. 하반기)
	보 수 (10. 하반기)		보 수 (16. 상반기)
	보 수 (11. 상반기)		보 수 (16. 하반기)
	보 수 (11. 하반기)		보 수 (17. 상반기)

[illegible]

주) 손상의 폭과 길이는 m 이며, 단 균열의 폭은 mm 임

KEY PLAN

부산 ← → 동대구




SECTION

The diagram shows a cross-section of a building. At the top, the word "SECTION" is written. Below it, a horizontal line represents the ground level. In the center, there is a circular void. To the left and right of this void are two rectangular rooms. Each room contains a smaller rectangle with a vertical double-headed arrow inside, indicating a specific height or level. Above the central void, the text "부 산" (Bosan) is written with an upward-pointing arrow. Below the central void, the text "동대구" (Dongdaegu) is written with a downward-pointing arrow.

용역명	2017년 상반기 시설물 정기점검 용역
과업기간	2017. 03. 21 ~ 2017. 06. 30
발주처	 신대구부산고속도로주식회사
용역사	(주)위드이앤오
도면번호	34

ID:시지교(대구)-교각 P3

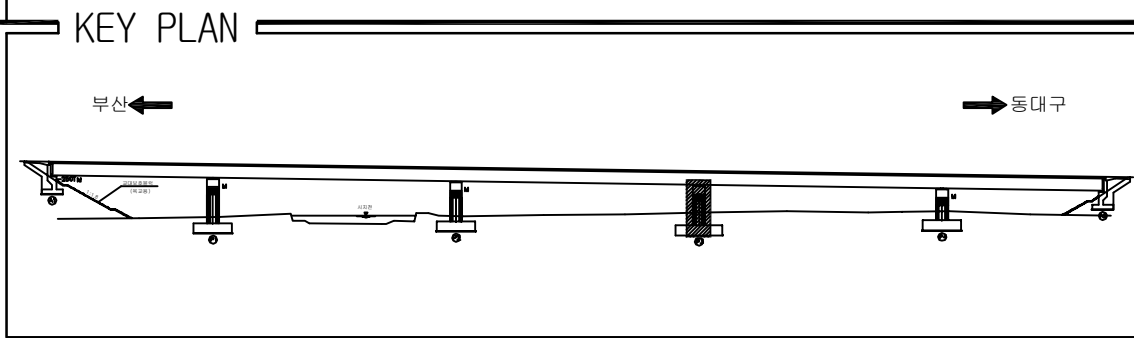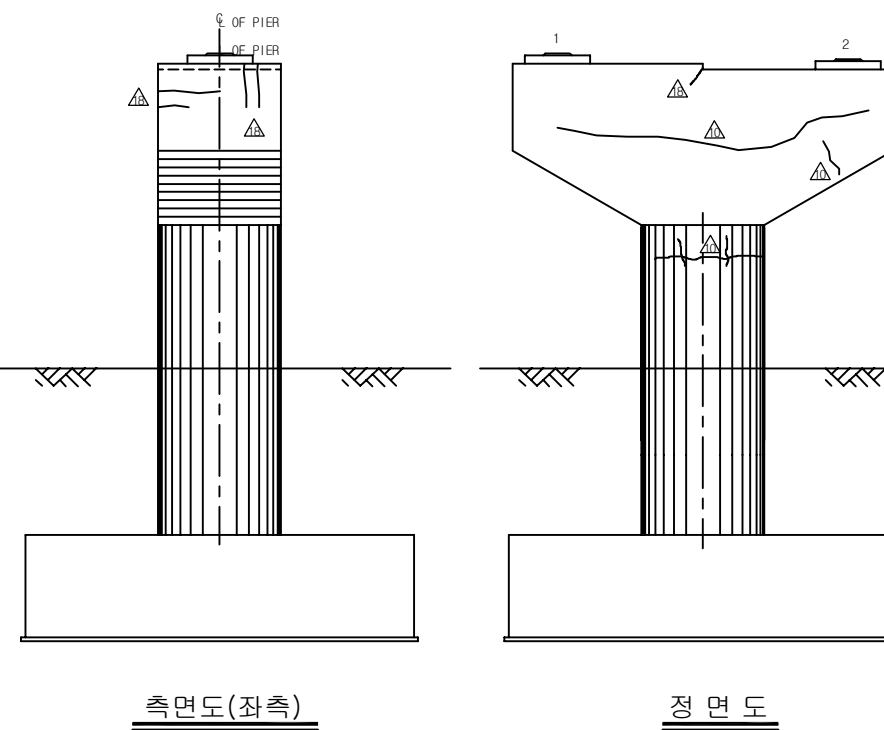



SECTION

부산


동대구

용역명	2017년 상반기 시설물 정기점검 용역
과업기간	2017. 03. 21 ~ 2017. 06. 30
발주처	 신대구부산고속도로주식회사
용역사	(주)위드이앤오
도면번호	35


ID:시지교(대구)-교각 P4

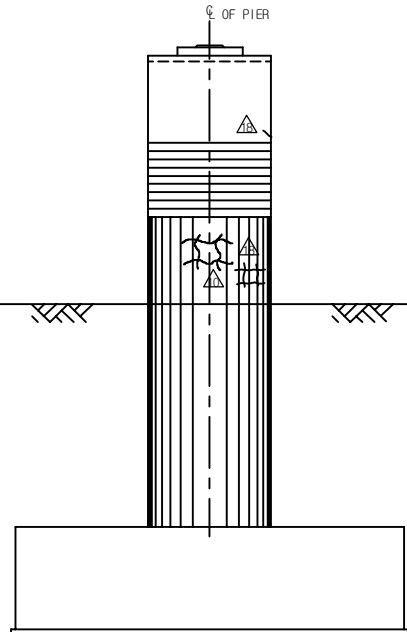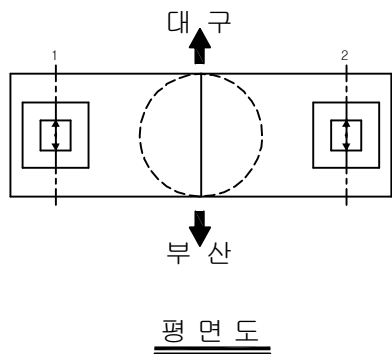


측면도(좌측)

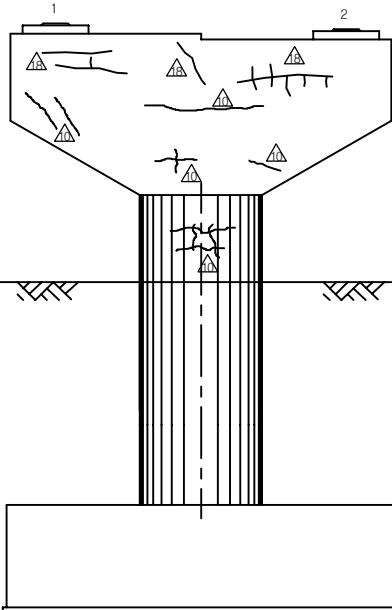

정 면 도

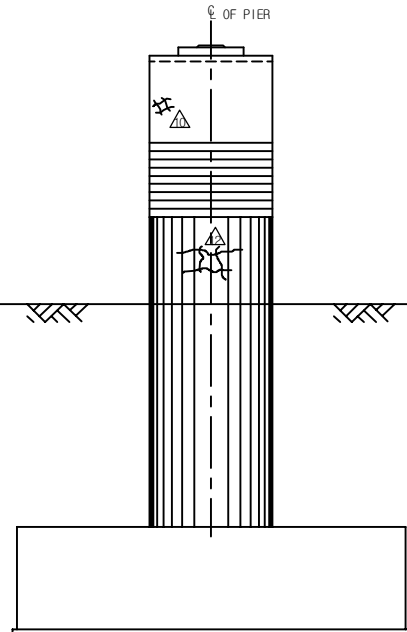

측면도(우측)

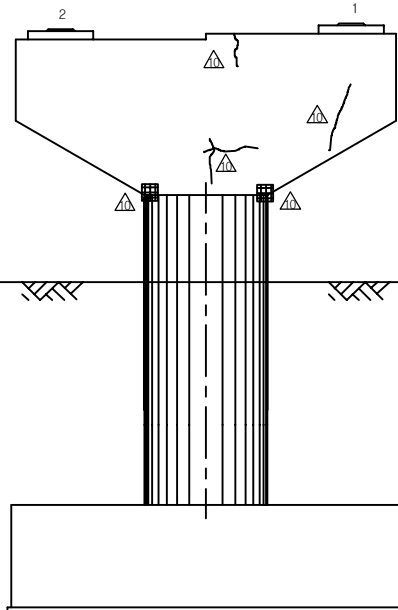

배 면 도

보 수 이 려			
	기 존 규 열		보 수(12. 상반기)
	신 규 규 열		보 수(12. 하반기)
	보수무위재균열		보 수(13. 상반기)
	보 수(기보수)		보 수(13. 하반기)
	보 수(08. 하반기)		보 수(14. 상반기)
	보 수(09. 상반기)		보 수(14. 하반기)
	보 수(09. 하반기)		보 수(15. 상반기)
	보 수(10. 상반기)		보 수(15. 하반기)
	보 수(10. 하반기)		보 수(16. 상반기)
	보 수(11. 상반기)		보 수(16. 하반기)
	보 수(11. 하반기)		보 수(17. 상반기)

[illegible]

주) 손상의 폭과 길이는 m 이며, 단 균열의 폭은 mm 임

KEY PLAN

부산 ← → 동대구


The key plan shows a horizontal line representing the bridge's alignment. At the left end, there is a label '부산' (Busan) with an arrow pointing left. At the right end, there is a label '동대구' (Dongdaegu) with an arrow pointing right. The bridge structure is depicted as a series of spans supported by piers. A specific section of the bridge is highlighted with a red line, indicating the location of the study area. The bridge is shown crossing a river or waterway.

부산 ←

→ 동대구

SECTION

The diagram shows a cross-section of a tunnel. At the top, the word "SECTION" is written. Below it, a horizontal rectangle represents the tunnel's cross-section. In the center of this rectangle is a circle with a dashed outline, divided vertically by a solid line. Above the circle is an upward-pointing arrow labeled "부 산" (Busean). Below the circle is a downward-pointing arrow labeled "동대구" (Dongdaegu). On either side of the central circle, within the main rectangle, is a smaller rectangle. Inside each of these smaller rectangles is an even smaller rectangle, also divided vertically by a solid line. A vertical double-headed arrow is located in the center of each of these innermost rectangles, indicating a vertical dimension or measurement.


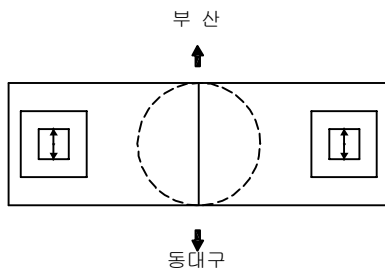



용역명	2017년 상반기 시설물 정기점검 용역
과업기간	2017. 03. 21 ~ 2017. 06. 30
발주처	 신대구부산고속도로주식회사
용역사	(주)위드이앤오
도면번호	36

  ID:시지교(부산)-교면포장 S1

보 수 이 력		
	기 존 규 월	 보 수(12. 상반기)
	신 구 규 월	 보 수(12. 하반기)
	보수부위재균열	 보 수(13. 상반기)
	보 수(기보수)	 보 수(13. 하반기)
	보 수(08. 하반기)	 보 수(14. 상반기)
	보 수(09. 상반기)	 보 수(14. 하반기)
	보 수(09. 하반기)	 보 수(15. 상반기)
	보 수(10. 상반기)	 보 수(15. 하반기)
	보 수(10. 하반기)	 보 수(16. 상반기)
	보 수(11. 상반기)	 보 수(16. 하반기)
	보 수(11. 하반기)	 보 수(17. 상반기)

손상 현황 표

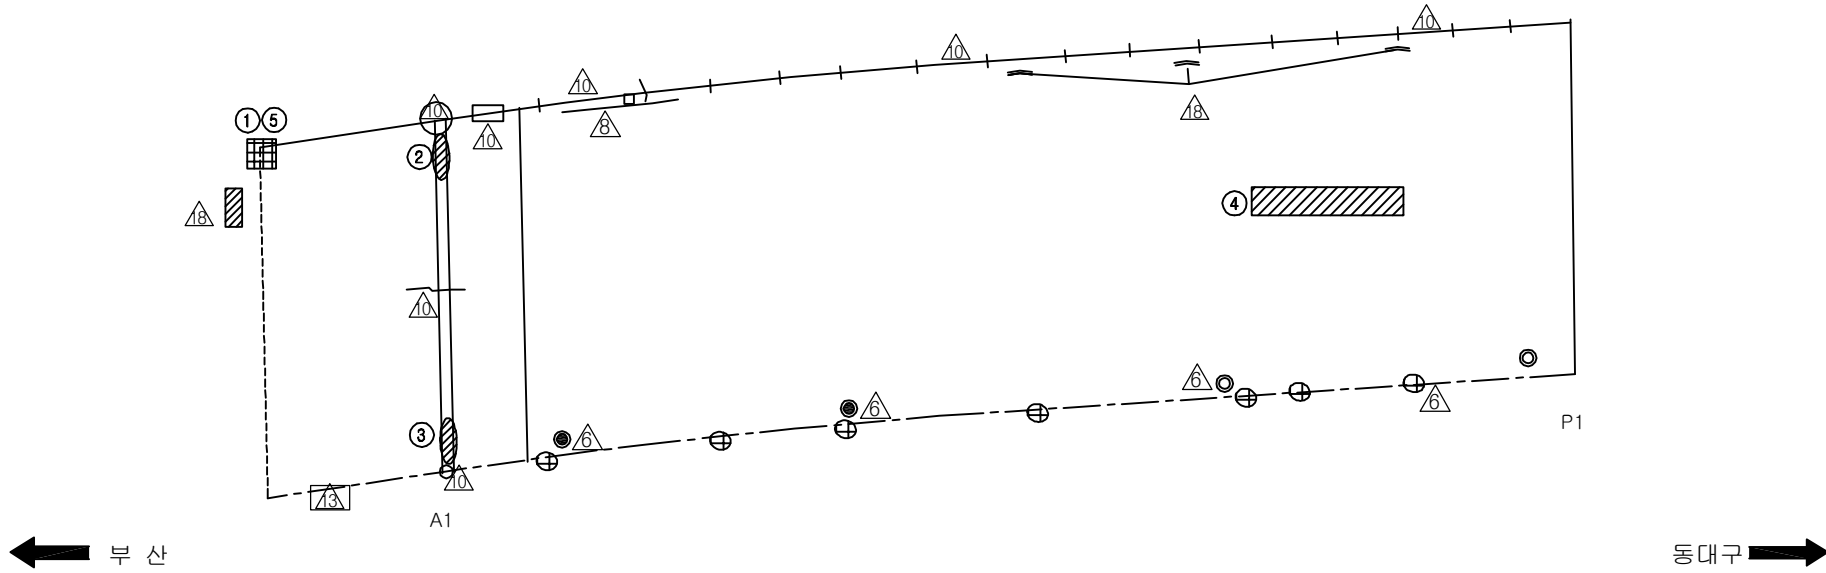[illegible]


KEY PLAN

부산 ←

→ 대구


SECTION

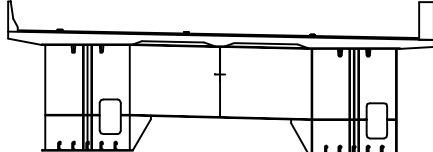


용역명	2017년 상반기 시설물 정기점검 용역
과업기간	2017. 03. 21 ~ 2017. 06. 30
발주처	 신대구부산고속도로주식회사
용역사	(주)위드이앤오
도면번호	1


ID:시지교(부산)-교면포장 S2

보 수 이 려			
	기 준 규 열		보 수(12. 상반기)
	신 규 규 열		보 수(12. 하반기)
	보수부위재균열		보 수(13. 상반기)
	보 수(기보수)		보 수(13. 하반기)
	보 수(08. 하반기)		보 수(14. 상반기)
	보 수(09. 상반기)		보 수(14. 하반기)
	보 수(09. 하반기)		보 수(15. 상반기)
	보 수(10. 상반기)		보 수(15. 하반기)
	보 수(10. 하반기)		보 수(16. 상반기)
	보 수(11. 상반기)		보 수(16. 하반기)
	보 수(11. 하반기)		보 수(17. 상반기)


손상 현황 표

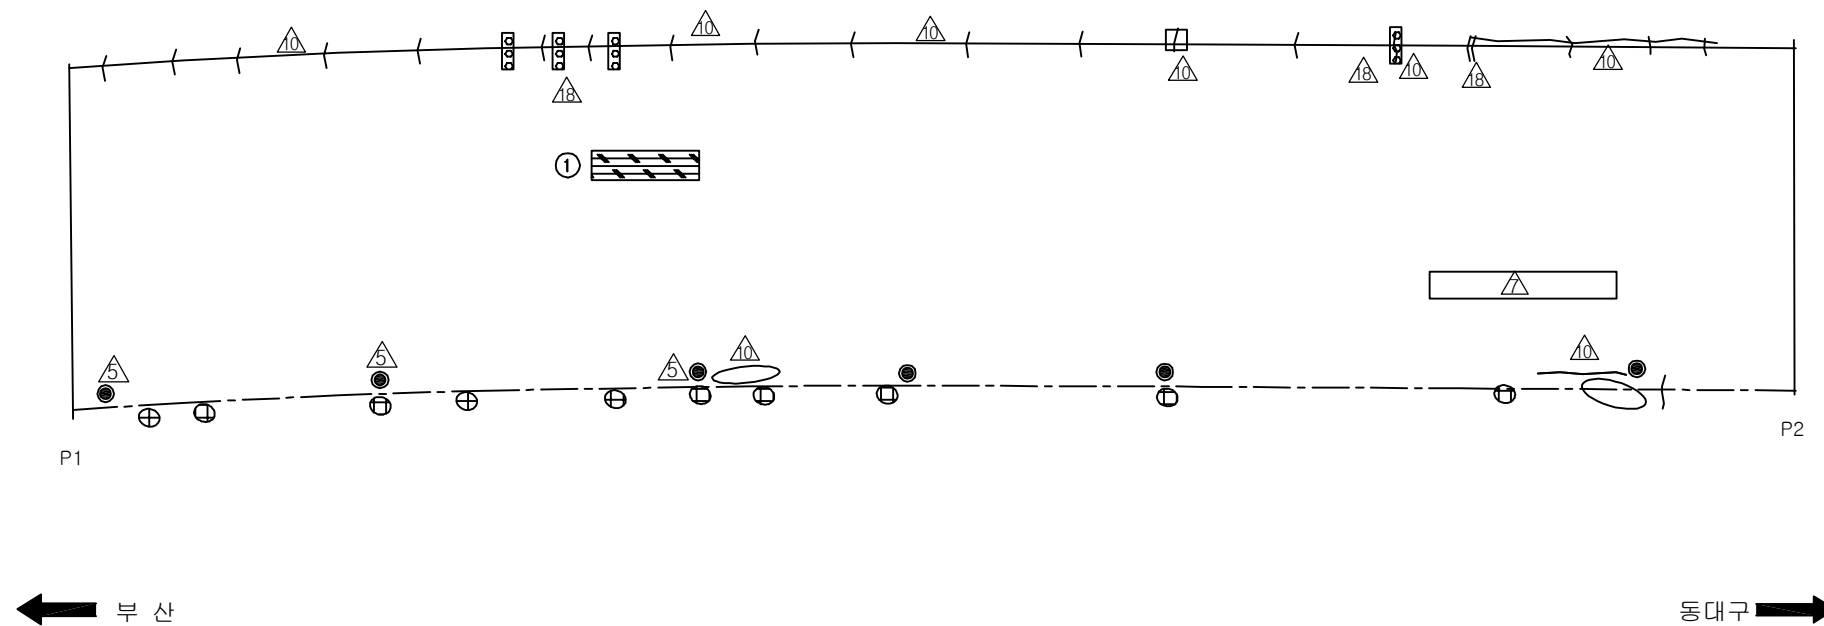[illegible]

KEY PLAN

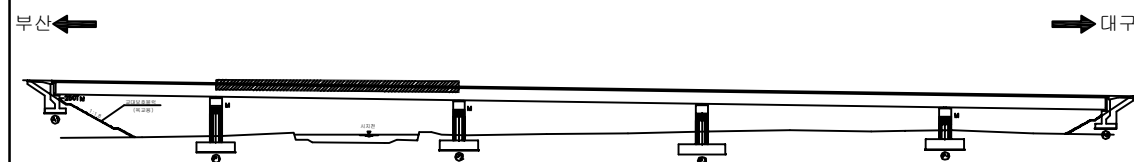


SECTION

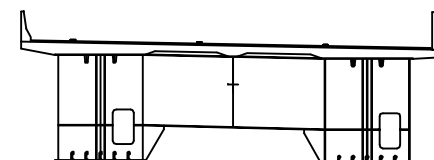

용역명	2017년 상반기 시설물 정기점검 용역
과업기간	2017. 03. 21 ~ 2017. 06. 30
발주처	 신대구부산고속도로주식회사
용역사	(주)위드이앤오
도면번호	2

ID:시지교(부산)-교면포장 S3

보 수 이 려		
	기 존 규 열	보 수(12. 상반기)
	신 규 규 열	보 수(12. 하반기)
	보수부위재규열	보 수(13. 상반기)
	보 수(기보수)	보 수(13. 하반기)
	보 수(08. 하반기)	보 수(14. 상반기)
	보 수(09. 상반기)	보 수(14. 하반기)
	보 수(09. 하반기)	보 수(15. 상반기)
	보 수(10. 상반기)	보 수(15. 하반기)
	보 수(10. 하반기)	보 수(16. 상반기)
	보 수(11. 상반기)	보 수(16. 하반기)
	보 수(11. 하반기)	보 수(17. 상반기)

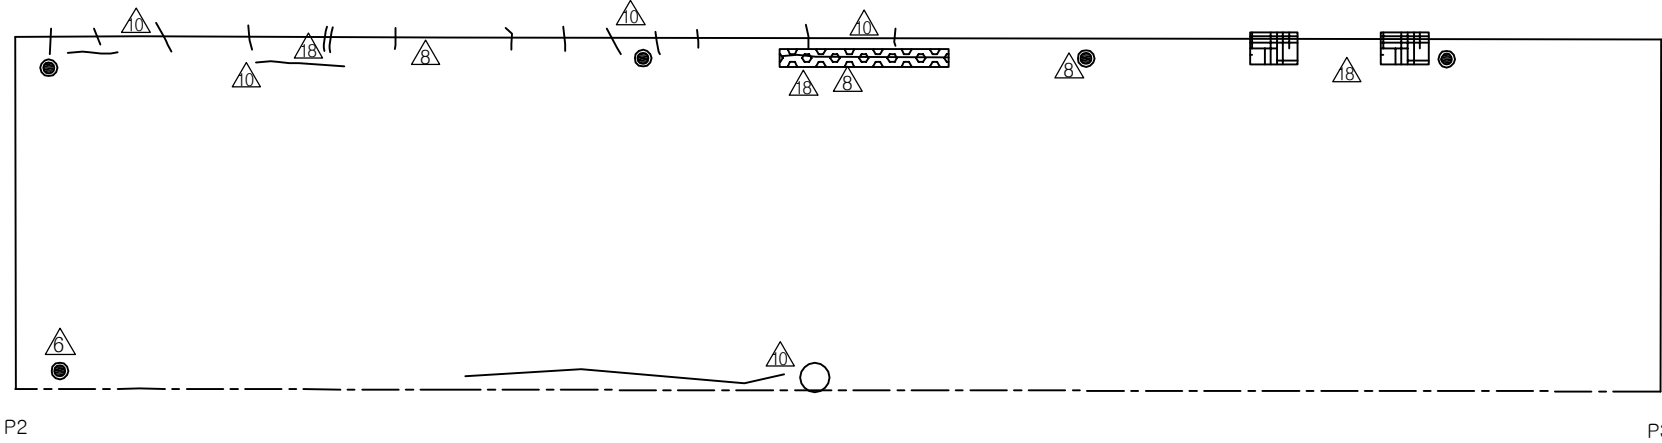
[illegible]

 부 산


동대구 →

주) 손상의 폭과 길이는 m 이며, 단 균열의 폭은 mm 임

KEY PLAN

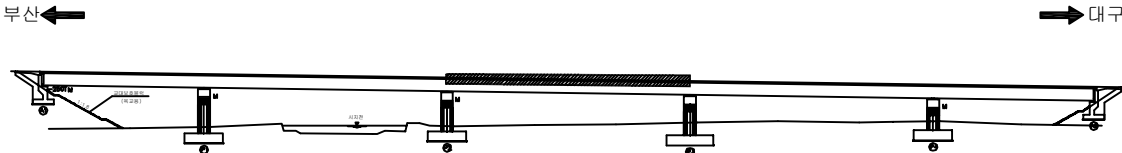


SECTION

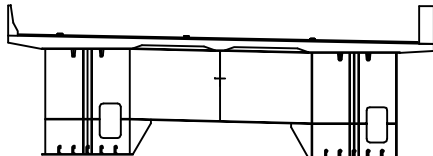

용역명	2017년 상반기 시설물 정기점검 용역
과업기간	2017. 03. 21 ~ 2017. 06. 30
발주처	 신대구부산고속도로주식회사
용역사	(주)위드이앤오
도면번호	3

ID:시지교(부산)-교면포장 S4

보 수 이 려		
	기 존 규 열	보 수(12. 상반기)
	신 규 규 열	보 수(12. 하반기)
	보 수부위재균열	보 수(13. 상반기)
	보 수(기보수)	보 수(13. 하반기)
	보 수(08. 하반기)	보 수(14. 상반기)
	보 수(08. 상반기)	보 수(14. 하반기)
	보 수(09. 하반기)	보 수(15. 상반기)
	보 수(10. 상반기)	보 수(15. 하반기)
	보 수(10. 하반기)	보 수(16. 상반기)
	보 수(11. 상반기)	보 수(16. 하반기)
	보 수(11. 하반기)	보 수(17. 상반기)

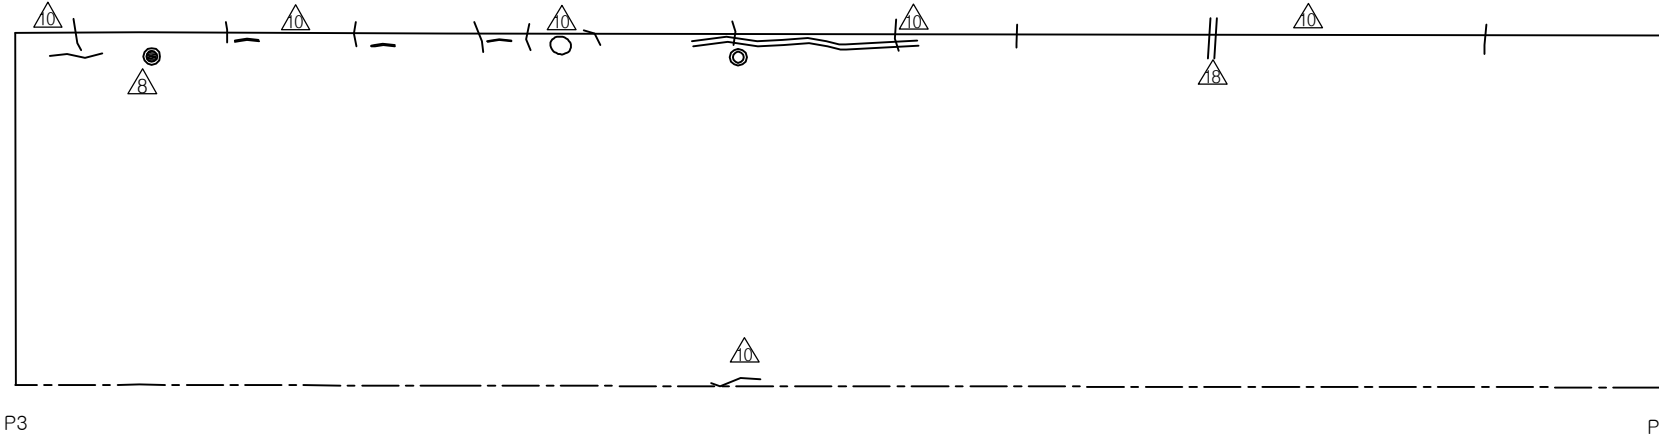
[illegible]

← 부산


동대구 →

주) 손상의 폭과 길이는 m 이며, 단 균열의 폭은 mm 임

KEY PLAN


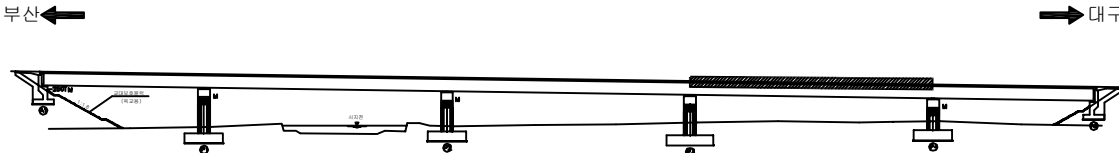


SECTION

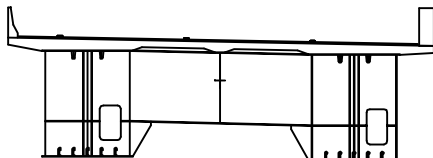


용역명	2017년 상반기 시설물 정기점검 용역
과업기간	2017. 03. 21 ~ 2017. 06. 30
발주처	 신대구부산고속도로주식회사
용역사	(주)위드이앤오
도면번호	4

  ID:시지교(부산)-교면포장 S5

보 수 이 려		
	기 존 규 열	 보수(12. 상반기)
	신 규 규 열	 보수(12. 하반기)
	보수부위재규열	 보수(13. 상반기)
	보 수(기보수)	 보수(13. 하반기)
	보 수(08. 하반기)	 보수(14. 상반기)
	보 수(09. 상반기)	 보수(14. 하반기)
	보 수(09. 하반기)	 보수(15. 상반기)
	보 수(10. 상반기)	 보수(15. 하반기)
	보 수(10. 하반기)	 보수(16. 상반기)
	보 수(11. 상반기)	 보수(16. 하반기)
	보 수(11. 하반기)	 보수(17. 상반기)


손상 현황 표

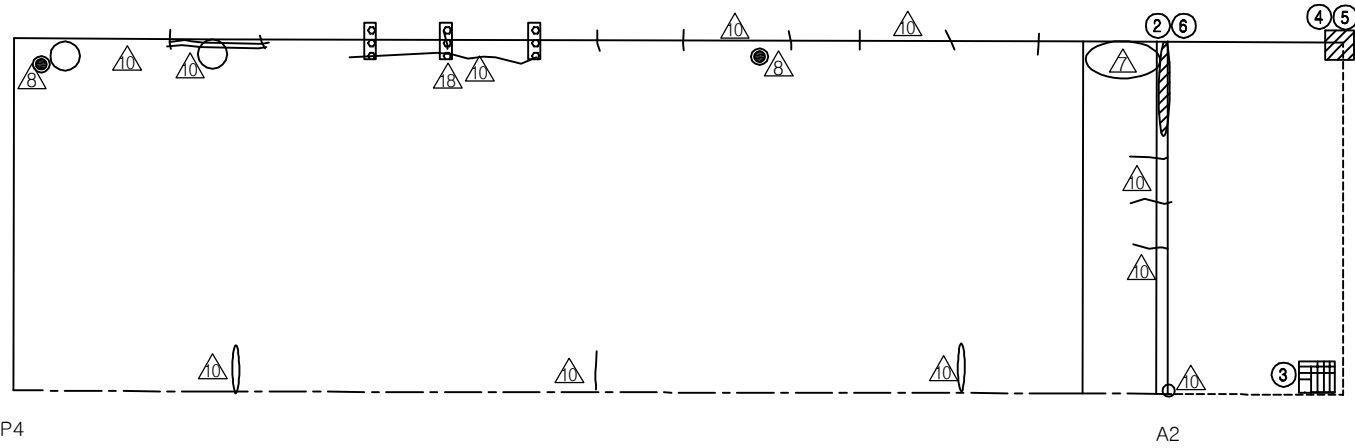[illegible]


← 부 산

동대구 →

KEY PLAN

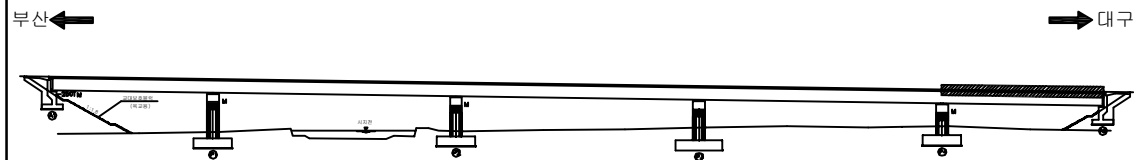


SECTION _____

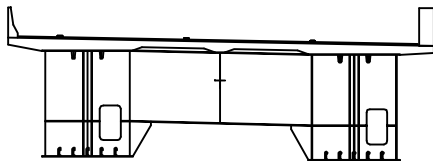

용역명	2017년 상반기 시설물 정기점검 용역
과업기간	2017. 03. 21 ~ 2017. 06. 30
발주처	 신대구부산고속도로주식회사
용역사	(주)위드이앤오
도면번호	5

ID:시지교(부산)-바닥판하면 S1

보 수 이 려		
	기 존 규 열	보 수(12. 상반기)
	신 규 규 열	보 수(12. 하반기)
	보 수부위재규열	보 수(13. 상반기)
	보 수(기보수)	보 수(13. 하반기)
	보 수(08. 하반기)	보 수(14. 상반기)
	보 수(08. 상반기)	보 수(14. 하반기)
	보 수(09. 하반기)	보 수(15. 상반기)
	보 수(10. 상반기)	보 수(15. 하반기)
	보 수(10. 하반기)	보 수(16. 상반기)
	보 수(11. 상반기)	보 수(16. 하반기)
	보 수(11. 하반기)	보 수(17. 상반기)

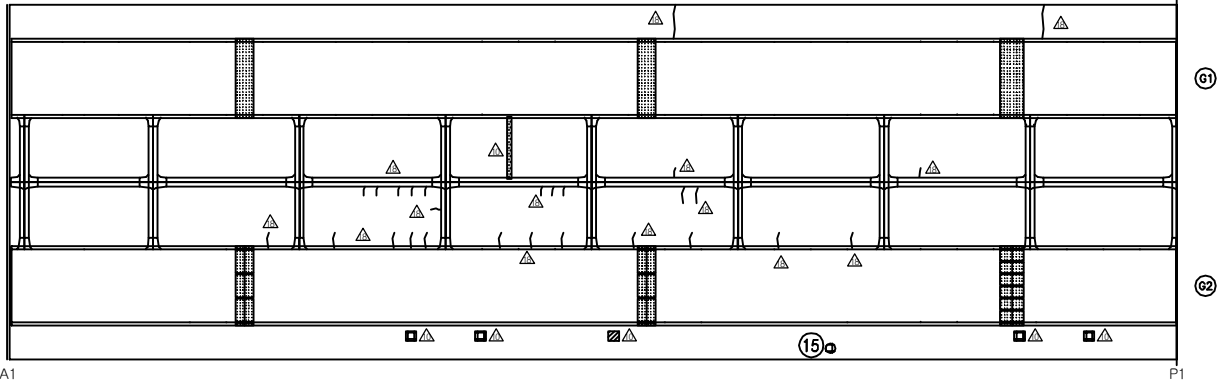[illegible]

← 부산

동대구 →

KEY PLAN

부산 ← → 대구






SECTION

용역명	2017년 상반기 시설물 정기점검 용역
과업기간	2017. 03. 21 ~ 2017. 06. 30
발주처	 신대구부산고속도로주식회사
용역사	(주)위드이앤오
도면번호	6

    ID:시지교(부산)-바닥판하면 S2

보 수 이 력			
	기 준 규 율		보 수(12. 상반기)
	신 규 규 율		보 수(12. 하반기)
	보수부위재균열		보 수(13. 상반기)
	보 수(기보수)		보 수(13. 하반기)
	보 수(08. 하반기)		보 수(14. 상반기)
	보 수(09. 상반기)		보 수(14. 하반기)
	보 수(09. 하반기)		보 수(15. 상반기)
	보 수(10. 상반기)		보 수(15. 하반기)
	보 수(10. 하반기)		보 수(16. 상반기)
	보 수(11. 상반기)		보 수(16. 하반기)
	보 수(11. 하반기)		보 수(17. 상반기)

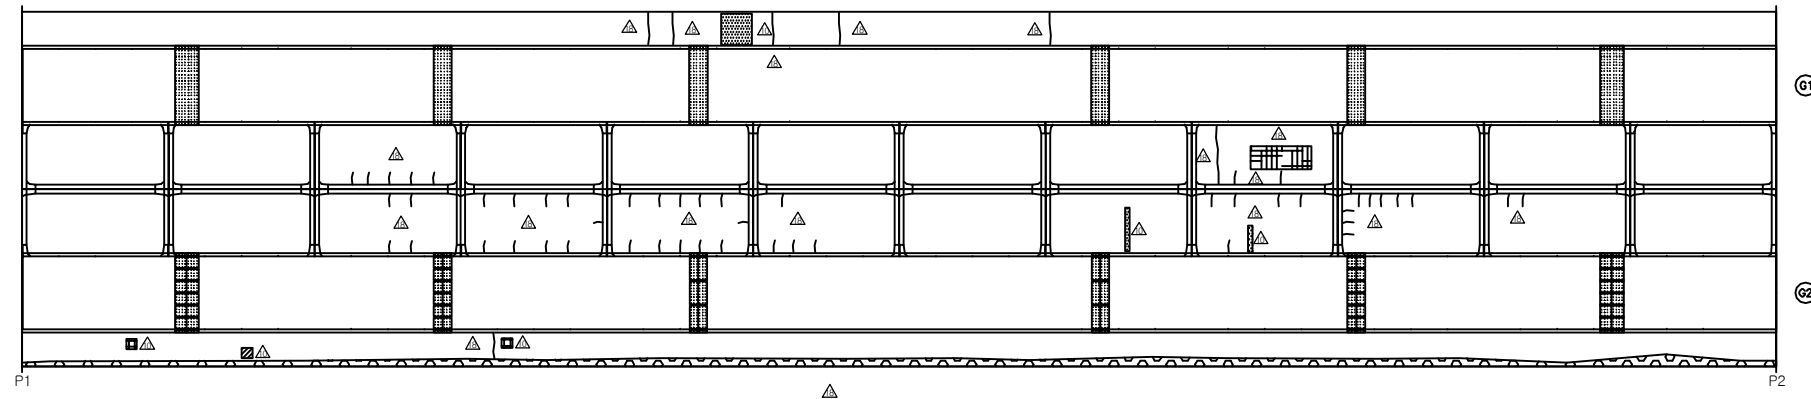
[illegible]

← 부산


동대구 →

주) 손상의 폭과 길이는 m 이며, 단 균열의 폭은 mm 임

KEY PLAN

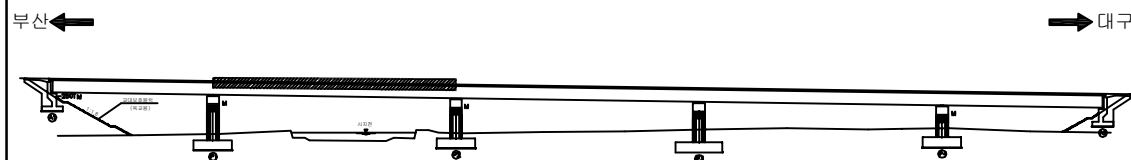


SECTION

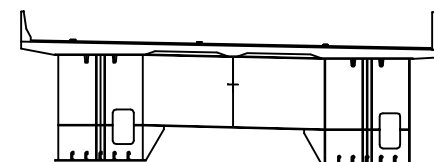

용역명	2017년 상반기 시설물 정기점검 용역
과업기간	2017. 03. 21 ~ 2017. 06. 30
발주처	 신대구부산고속도로주식회사
용역사	(주)위드이앤오
도면번호	7

ID:시지교(부산)-바닥판하면 S3

보 수 이 려			
	기 존 규 칙		보 수(12. 삼반기)
	신 규 규 칙		보 수(12. 하반기)
	보수부위재검열		보 수(13. 삼반기)
	보 수(기보수)		보 수(13. 하반기)
	보 수(08. 하반기)		보 수(14. 삼반기)
	보 수(09. 삼반기)		보 수(14. 하반기)
	보 수(09. 하반기)		보 수(15. 삼반기)
	보 수(10. 삼반기)		보 수(15. 하반기)
	보 수(10. 하반기)		보 수(16. 삼반기)
	보 수(11. 삼반기)		보 수(16. 하반기)
	보 수(11. 하반기)		보 수(17. 삼반기)

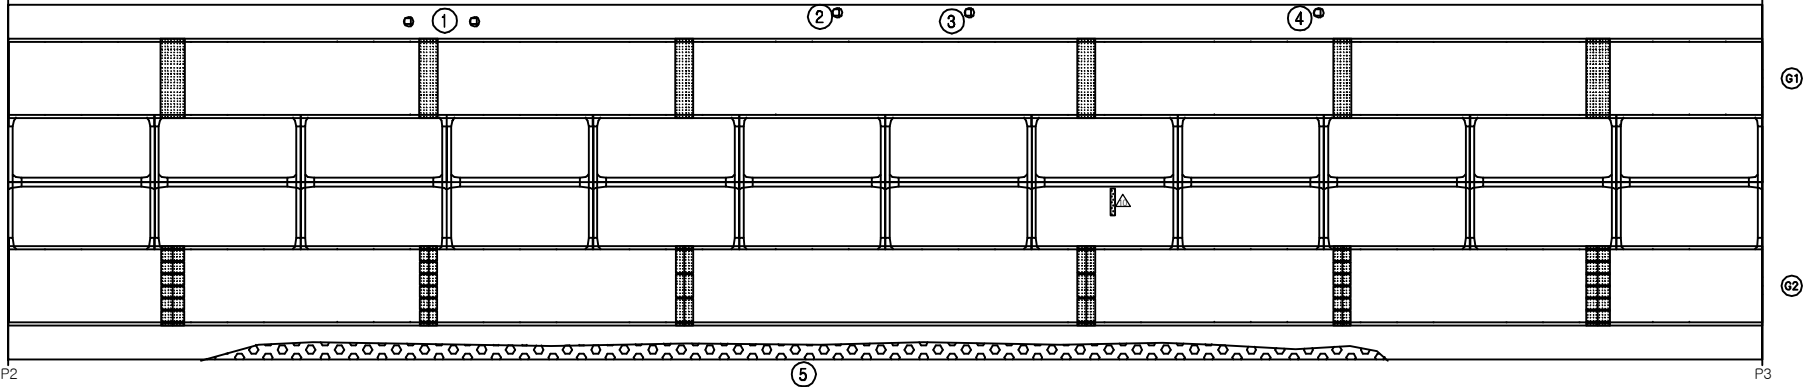[illegible]

← 부산

동대구 →

KEY PLAN

부산 ← → 대구

SECTION

용역명	2017년 상반기 시설물 정기점검 용역
과업기간	2017. 03. 21 ~ 2017. 06. 30
발주처	 신대구부산고속도로주식회사
용역사	(주)위드이앤오
도면번호	8


ID:시지교(부산)-바닥판하면 S4

보 수 이 력			
	기 존 근 역		보 수(12. 상반기)
	신 구 근 역		보 수(12. 하반기)
	보 수부위재검열		보 수(13. 상반기)
	보 수(기보수)		보 수(13. 하반기)
	보 수(08. 하반기)		보 수(14. 상반기)
	보 수(09. 상반기)		보 수(14. 하반기)
	보 수(09. 하반기)		보 수(15. 상반기)
	보 수(10. 상반기)		보 수(15. 하반기)
	보 수(10. 하반기)		보 수(16. 상반기)
	보 수(11. 상반기)		보 수(16. 하반기)
	보 수(11. 하반기)		보 수(17. 상반기)


손상 현황 표

[illegible]


주) 손상의 폭과 길이는 m 이며, 단 균열의 폭은 mm 임

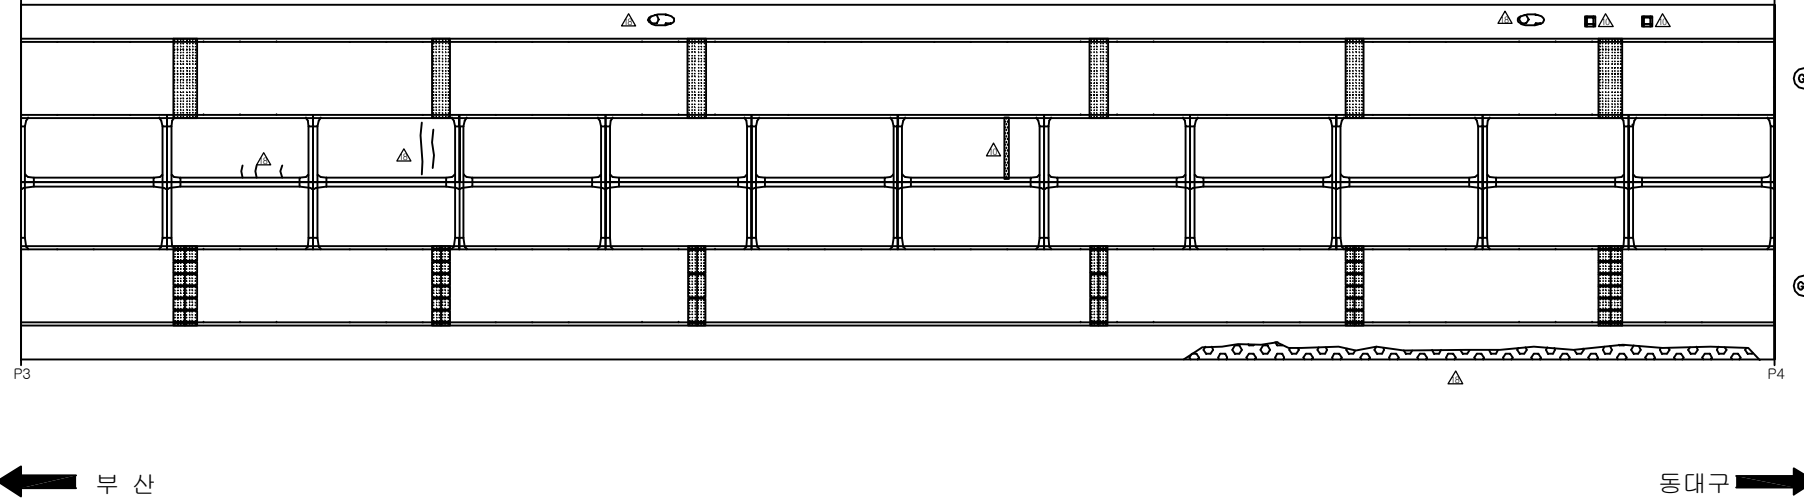

KEY PLAN

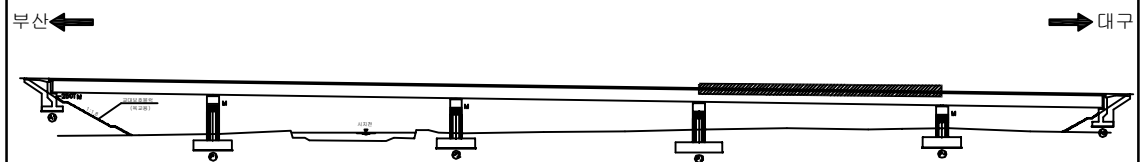


SECTION

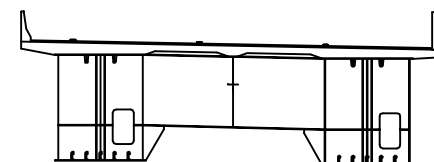

용역명	2017년 상반기 시설물 정기점검 용역
과업기간	2017. 03. 21 ~ 2017. 06. 30
발주처	 신대구부산고속도로주식회사
용역사	(주)위드이앤오
도면번호	9

ID:시지교(부산)-바닥판하면 S5

보 수 이 력		
	기 존 규 열	 보 수(12. 삼반기)
	신 규 규 열	 보 수(12. 하반기)
	보수부위재균열	 보 수(13. 삼반기)
	보 수(기보수)	 보 수(13. 하반기)
	보 수(08. 하반기)	 보 수(14. 삼반기)
	보 수(09. 삼반기)	 보 수(14. 하반기)
	보 수(09. 하반기)	 보 수(15. 삼반기)
	보 수(10. 삼반기)	 보 수(15. 하반기)
	보 수(10. 하반기)	 보 수(16. 삼반기)
	보 수(11. 삼반기)	 보 수(16. 하반기)
	보 수(11. 하반기)	 보 수(17. 삼반기)

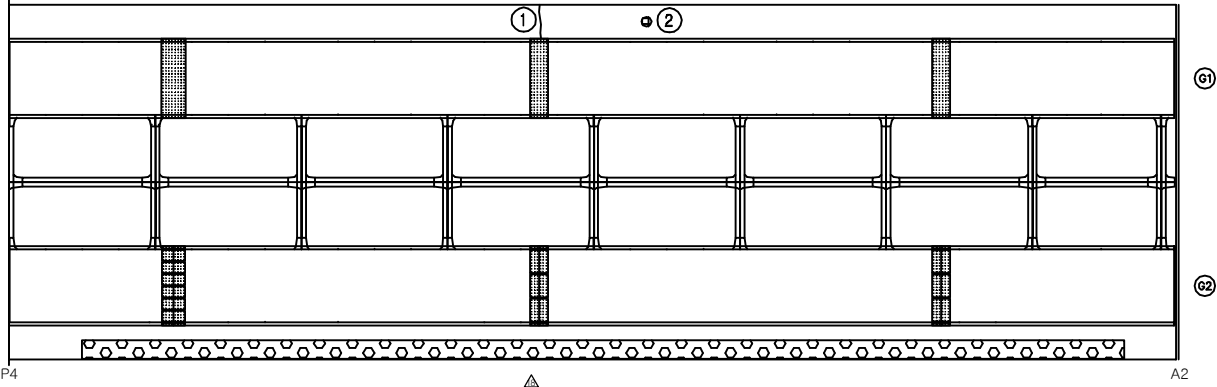[illegible]


← 부산

동대구 →

KEY PLAN

The key plan shows a horizontal line representing the bridge's alignment. On the left, an arrow points left towards the text '부산' (Busan). On the right, an arrow points right towards the text '대구' (Daegu). The bridge structure is depicted with several piers and spans. A specific section is highlighted with a hatched pattern and labeled '본교량 (R228)' (This bridge (R228)). A small inset map shows the bridge's location within a larger regional context, with a red line indicating the bridge's path.

SECTION

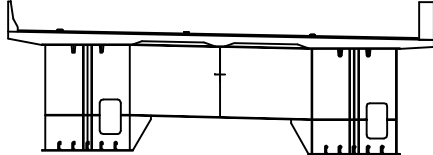


용역명	2017년 상반기 시설물 정기점검 용역
과업기간	2017. 03. 21 ~ 2017. 06. 30
발주처	 신대구부산고속도로주식회사
용역사	(주)위드이앤오
도면번호	10


ID:시지교(부산)-거더외부(G1) S1

보 수 이 력		
	기 존 근 역	 보 수(12. 상반기)
	신 구 근 역	 보 수(12. 하반기)
	보수부위재균열	 보 수(13. 상반기)
	보 수(기보수)	 보 수(13. 하반기)
	보 수(08. 하반기)	 보 수(14. 상반기)
	보 수(09. 상반기)	 보 수(14. 하반기)
	보 수(09. 하반기)	 보 수(15. 상반기)
	보 수(10. 상반기)	 보 수(15. 하반기)
	보 수(10. 하반기)	 보 수(16. 상반기)
	보 수(11. 상반기)	 보 수(16. 하반기)
	보 수(11. 하반기)	 보 수(17. 상반기)

손상 현황 표


[illegible]

주) 손상의 폭과 길이는 m 이며, 단 균열의 폭은 mm 임

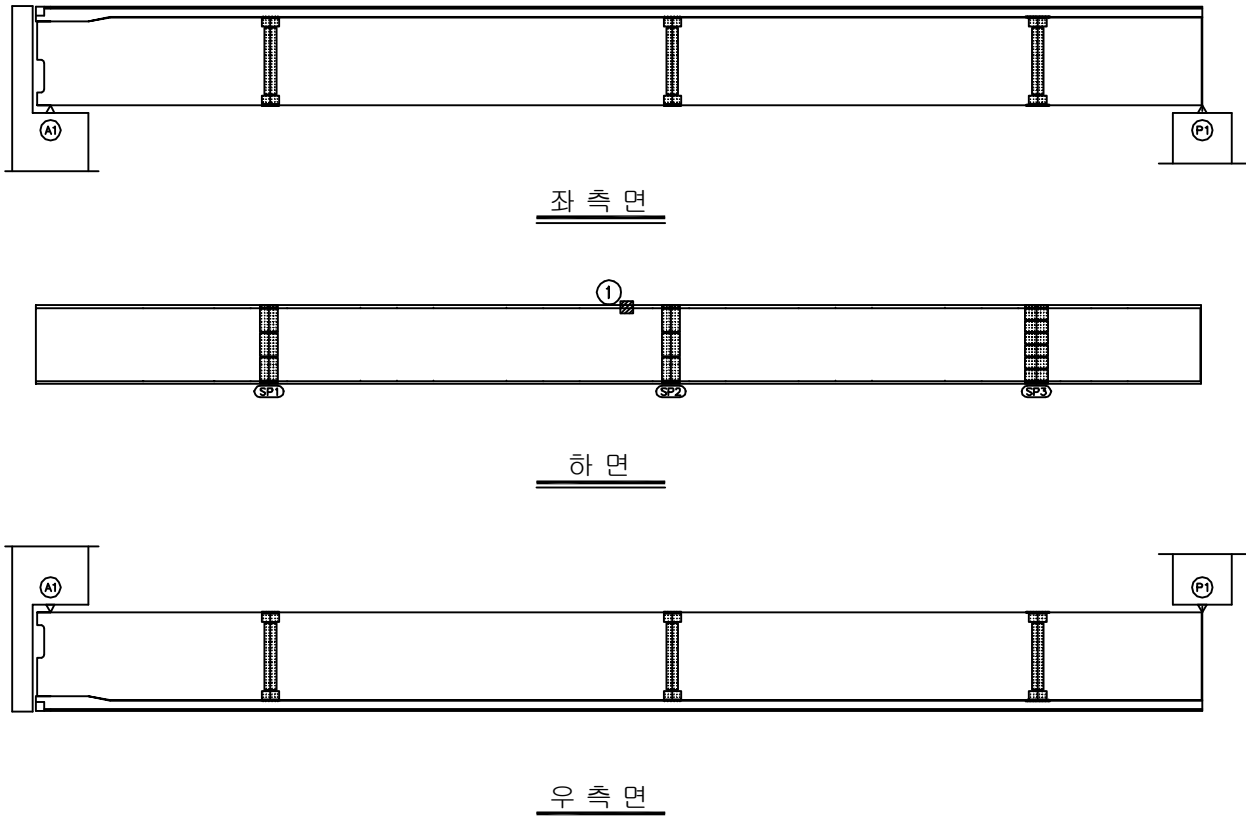


동대구 ➡

KEY PLAN

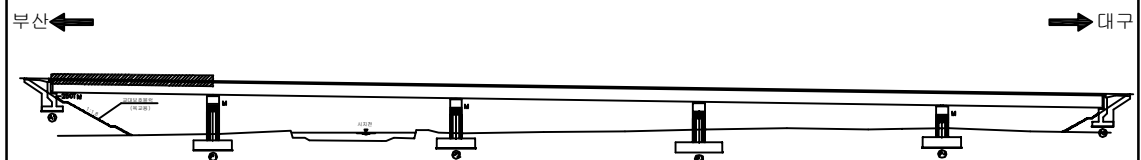

SECTION

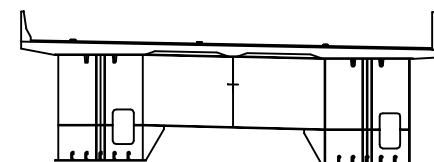

용역명	2017년 상반기 시설물 정기점검 용역
과업기간	2017. 03. 21 ~ 2017. 06. 30
발주처	 신대구부산고속도로주식회사
용역사	(주)위드이앤오
도면번호	11


ID:시지교(부산)-거더외부(G1) S2

보 수 이 려		
	기 존 규 열	보 수(12. 상반기)
	신 규 규 열	보 수(12. 하반기)
	보 수부위재균열	보 수(13. 상반기)
	보 수(기보수)	보 수(13. 하반기)
	보 수(08. 하반기)	보 수(14. 상반기)
	보 수(08. 상반기)	보 수(14. 하반기)
	보 수(09. 하반기)	보 수(15. 상반기)
	보 수(10. 상반기)	보 수(15. 하반기)
	보 수(10. 하반기)	보 수(16. 상반기)
	보 수(11. 상반기)	보 수(16. 하반기)
	보 수(11. 하반기)	보 수(17. 상반기)


손상 현황 표

[illegible]


주) 손상의 폭과 길이는 m 이며, 단 균열의 폭은 mm 임

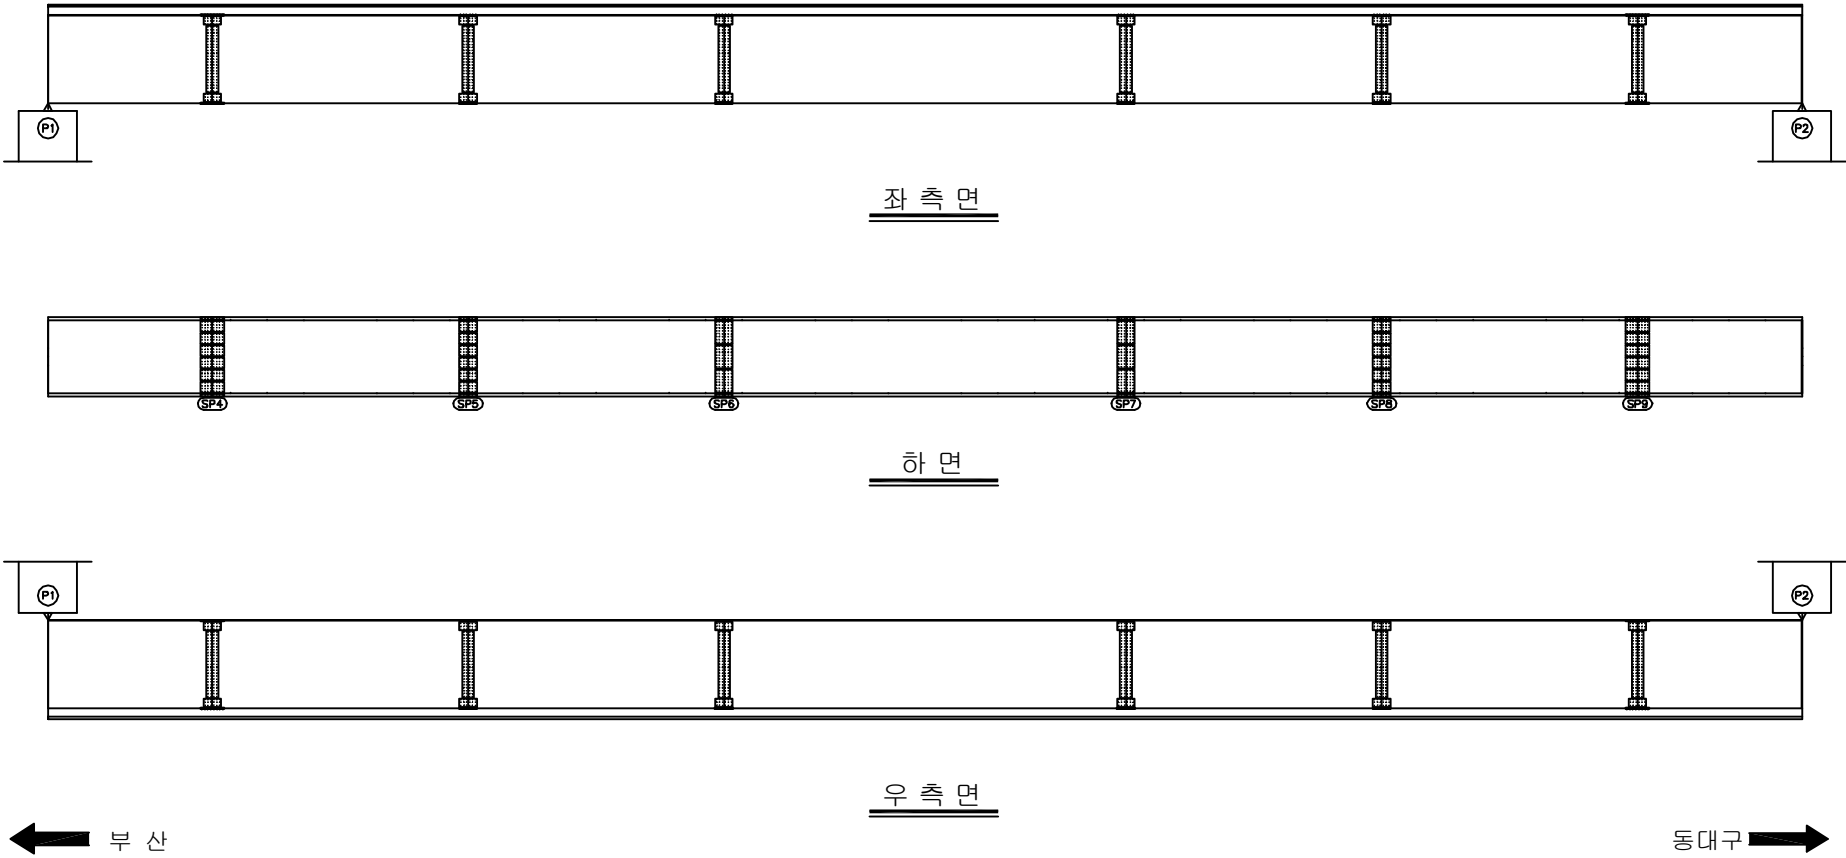

KEY PLAN

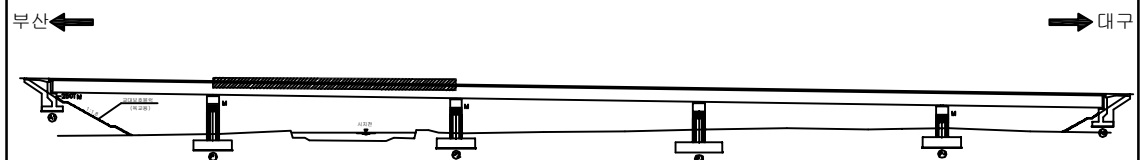

SECTION _____

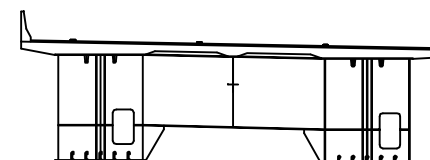

용역명	2017년 상반기 시설물 정기점검 용역
과업기간	2017. 03. 21 ~ 2017. 06. 30
발주처	 신대구부산고속도로주식회사
용역사	(주)위드이앤오
도면번호	12


ID:시지교(부산)-거더외부(G1) S3

보 수 이 려		
	기 존 규 열	보 수(12. 상반기)
	신 규 규 열	보 수(12. 하반기)
	보 수부위재균열	보 수(13. 상반기)
	보 수(기보수)	보 수(13. 하반기)
	보 수(08. 하반기)	보 수(14. 상반기)
	보 수(08. 상반기)	보 수(14. 하반기)
	보 수(09. 하반기)	보 수(15. 상반기)
	보 수(10. 상반기)	보 수(15. 하반기)
	보 수(10. 하반기)	보 수(16. 상반기)
	보 수(11. 상반기)	보 수(16. 하반기)
	보 수(11. 하반기)	보 수(17. 상반기)


손상 현황 표

[illegible]


주) 손상의 폭과 길이는 m 이며, 단 균열의 폭은 mm 임

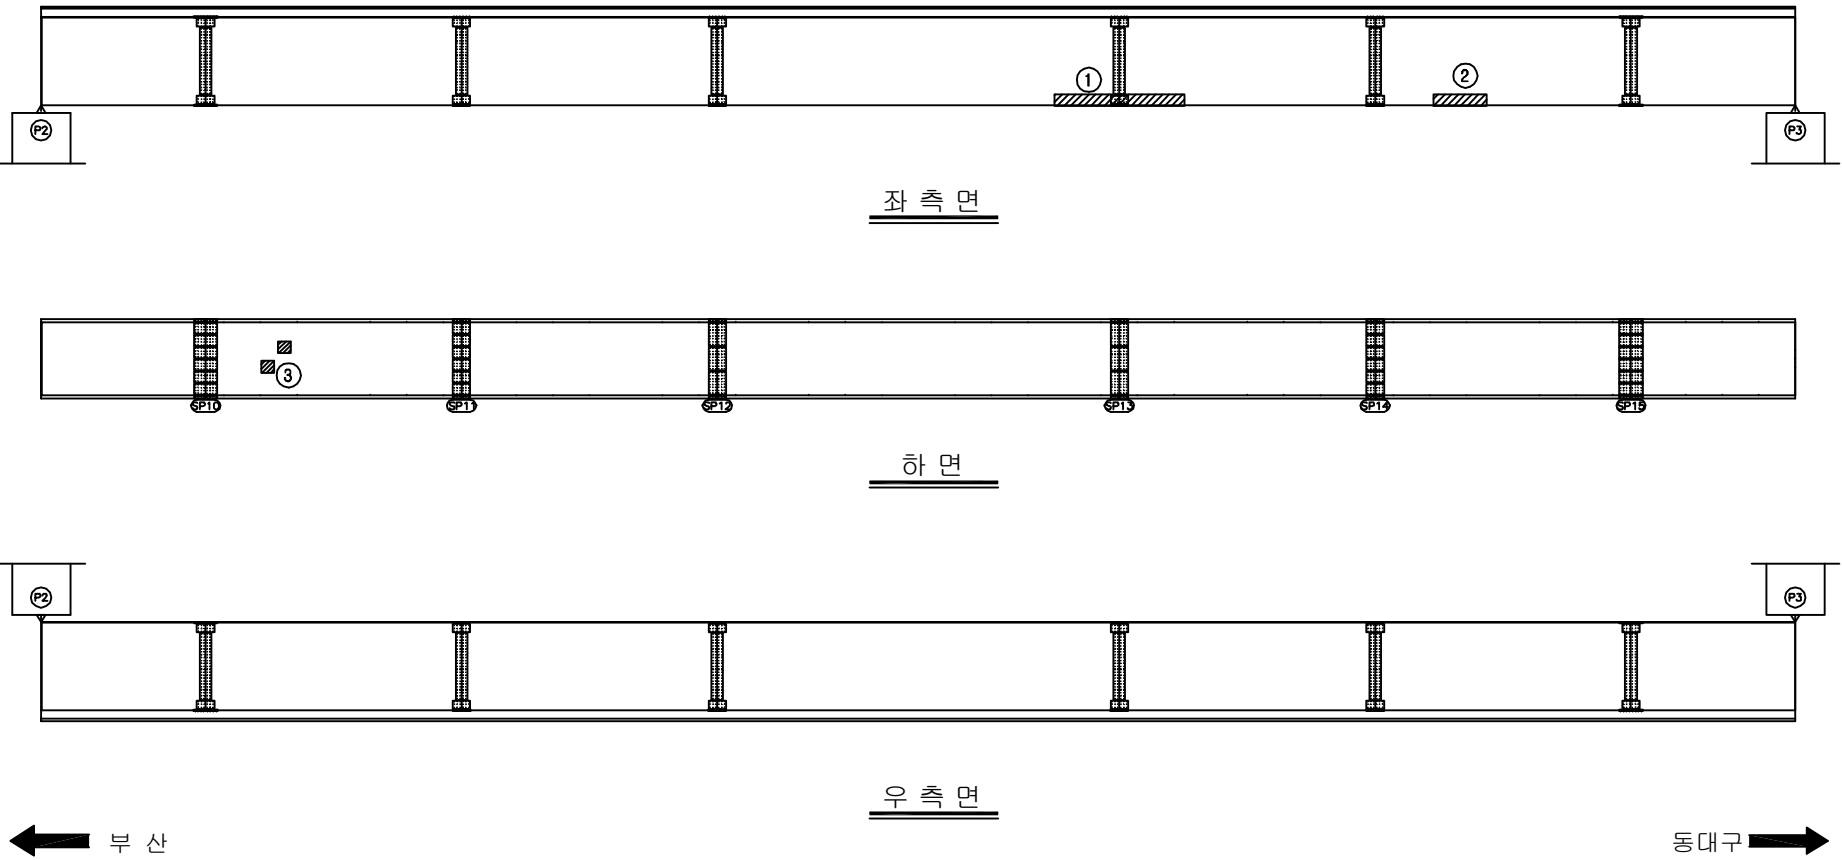

KEY PLAN

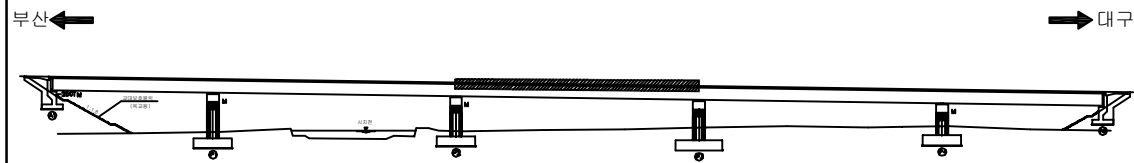

SECTION _____

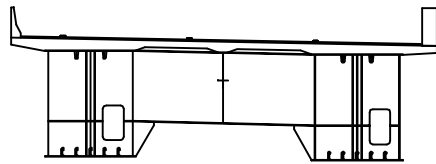


용역명	2017년 상반기 시설물 정기점검 용역
과업기간	2017. 03. 21 ~ 2017. 06. 30
발주처	 신대구부산고속도로주식회사
용역사	(주)위드이앤오
도면번호	13


ID:시지교(부산)-거더외부(G1) S4

보 수 이 려		
	기 존 규 열	보 수(12. 상반기)
	신 규 규 열	보 수(12. 하반기)
	보수부위재규열	보 수(13. 상반기)
	보 수(기보수)	보 수(13. 하반기)
	보 수(08. 하반기)	보 수(14. 상반기)
	보 수(09. 상반기)	보 수(14. 하반기)
	보 수(09. 하반기)	보 수(15. 상반기)
	보 수(10. 상반기)	보 수(15. 하반기)
	보 수(10. 하반기)	보 수(16. 상반기)
	보 수(11. 상반기)	보 수(16. 하반기)
	보 수(11. 하반기)	보 수(17. 상반기)


손상 현황 표

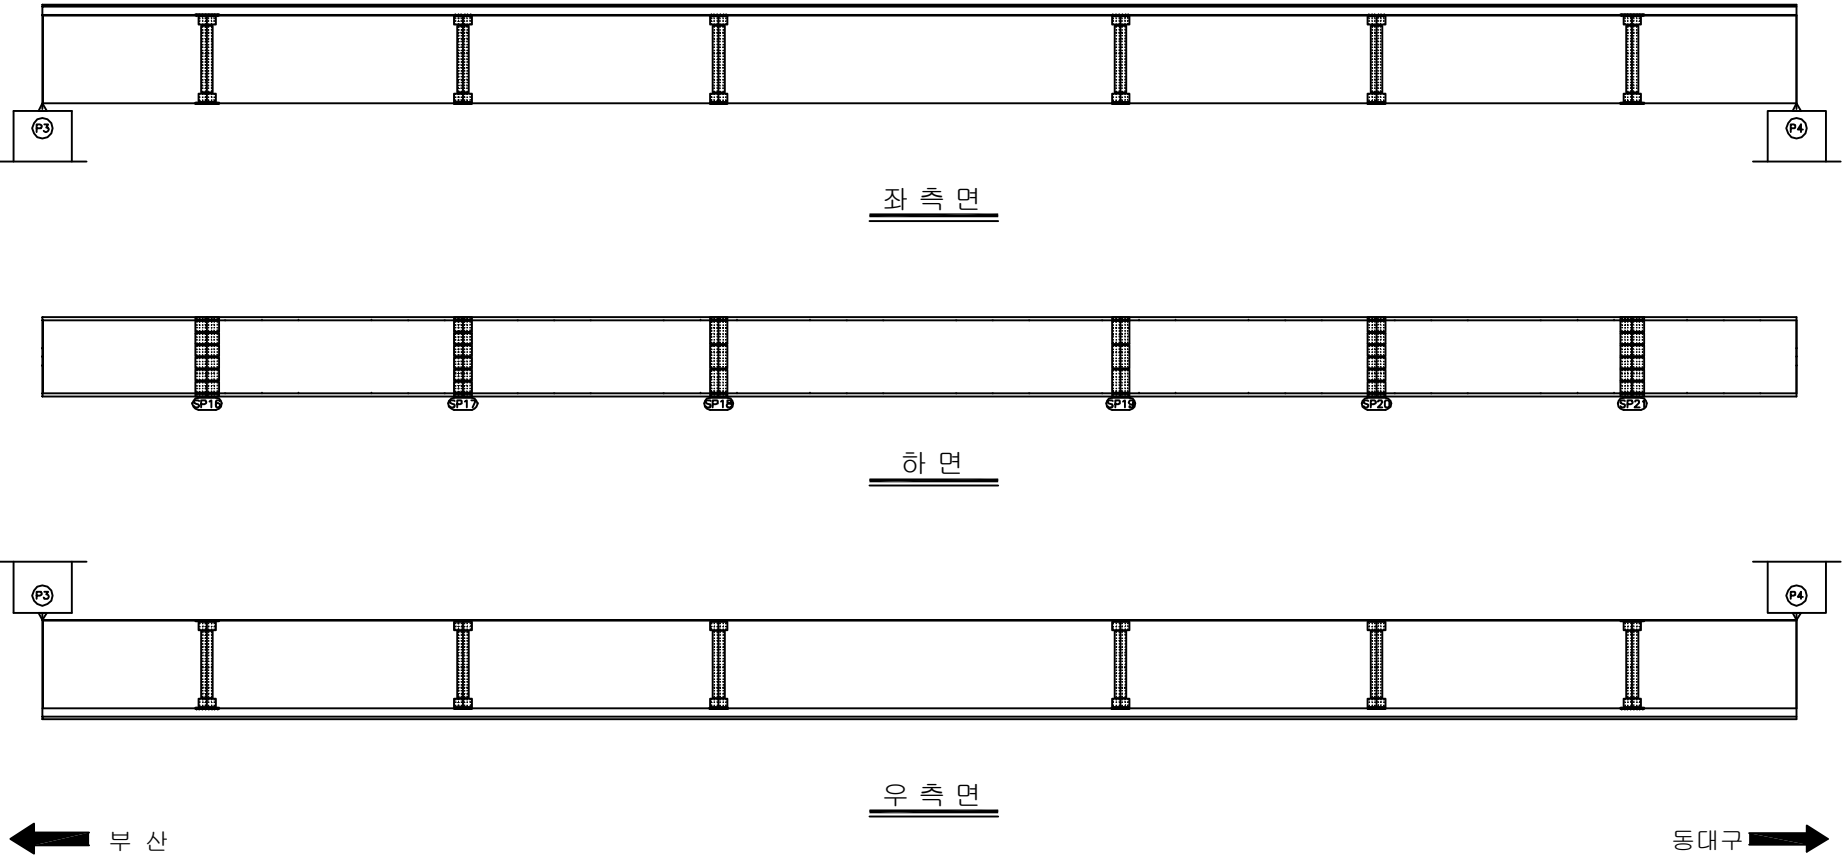[illegible]

KEY PLAN


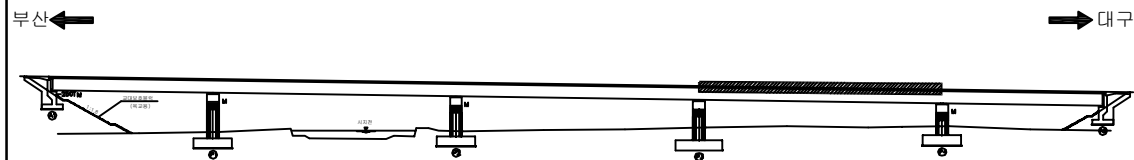


SECTION

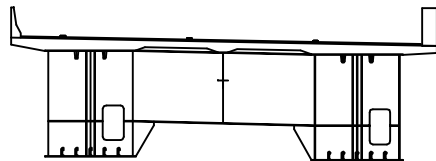


용역명	2017년 상반기 시설물 정기점검 용역
과업기간	2017. 03. 21 ~ 2017. 06. 30
발주처	 신대구부산고속도로주식회사
용역사	(주)위드이앤오
도면번호	14

  ID:시지교(부산)-거더외부(G1) S5


보 수 이 력		
	기 존 규 월	 보 수(12. 상반기)
	신 구 규 월	 보 수(12. 하반기)
	보수부위재균열	 보 수(13. 상반기)
	보 수(기보수)	 보 수(13. 하반기)
	보 수(08. 하반기)	 보 수(14. 상반기)
	보 수(09. 상반기)	 보 수(14. 하반기)
	보 수(09. 하반기)	 보 수(15. 상반기)
	보 수(10. 상반기)	 보 수(15. 하반기)
	보 수(10. 하반기)	 보 수(16. 상반기)
	보 수(11. 상반기)	 보 수(16. 하반기)
	보 수(11. 하반기)	 보 수(17. 상반기)

손상 현황 표

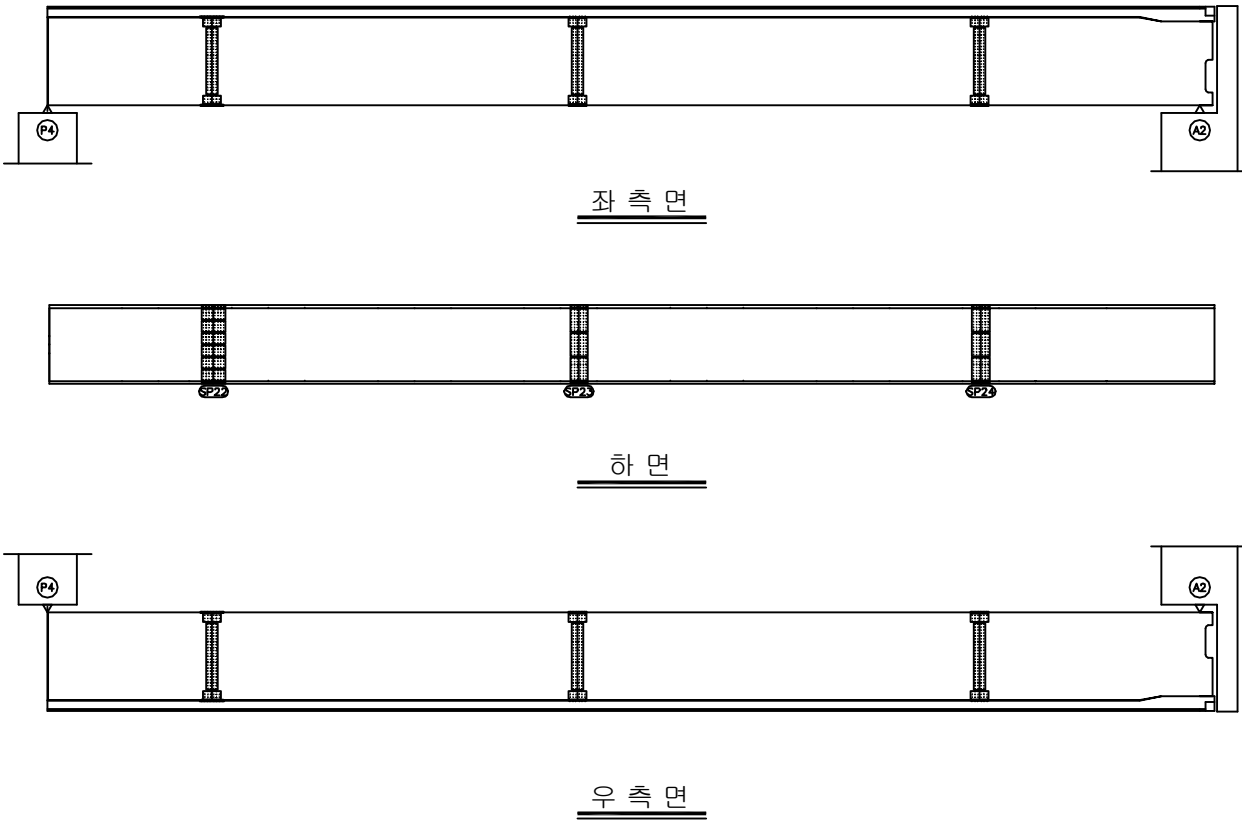
[illegible]

동대구 →

KEY PLAN

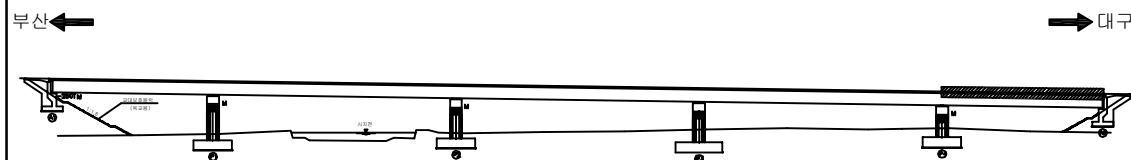

SECTION _____

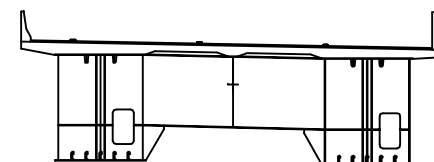

용역명	2017년 상반기 시설물 정기점검 용역
과업기간	2017. 03. 21 ~ 2017. 06. 30
발주처	 신대구부산고속도로주식회사
용역사	(주)위드이앤오
도면번호	15


ID:시지교(부산)-거더외부(G2) S1

보 수 이 려		
	기 존 규 열	보 수(12. 상반기)
	신 규 규 열	보 수(12. 하반기)
	보 수부위재균열	보 수(13. 상반기)
	보 수(기보수)	보 수(13. 하반기)
	보 수(08. 하반기)	보 수(14. 상반기)
	보 수(08. 상반기)	보 수(14. 하반기)
	보 수(09. 하반기)	보 수(15. 상반기)
	보 수(10. 상반기)	보 수(15. 하반기)
	보 수(10. 하반기)	보 수(16. 상반기)
	보 수(11. 상반기)	보 수(16. 하반기)
	보 수(11. 하반기)	보 수(17. 상반기)

손상 현황 표

[illegible]


주) 손상의 폭과 길이는 m 이며, 단 균열의 폭은 mm 임

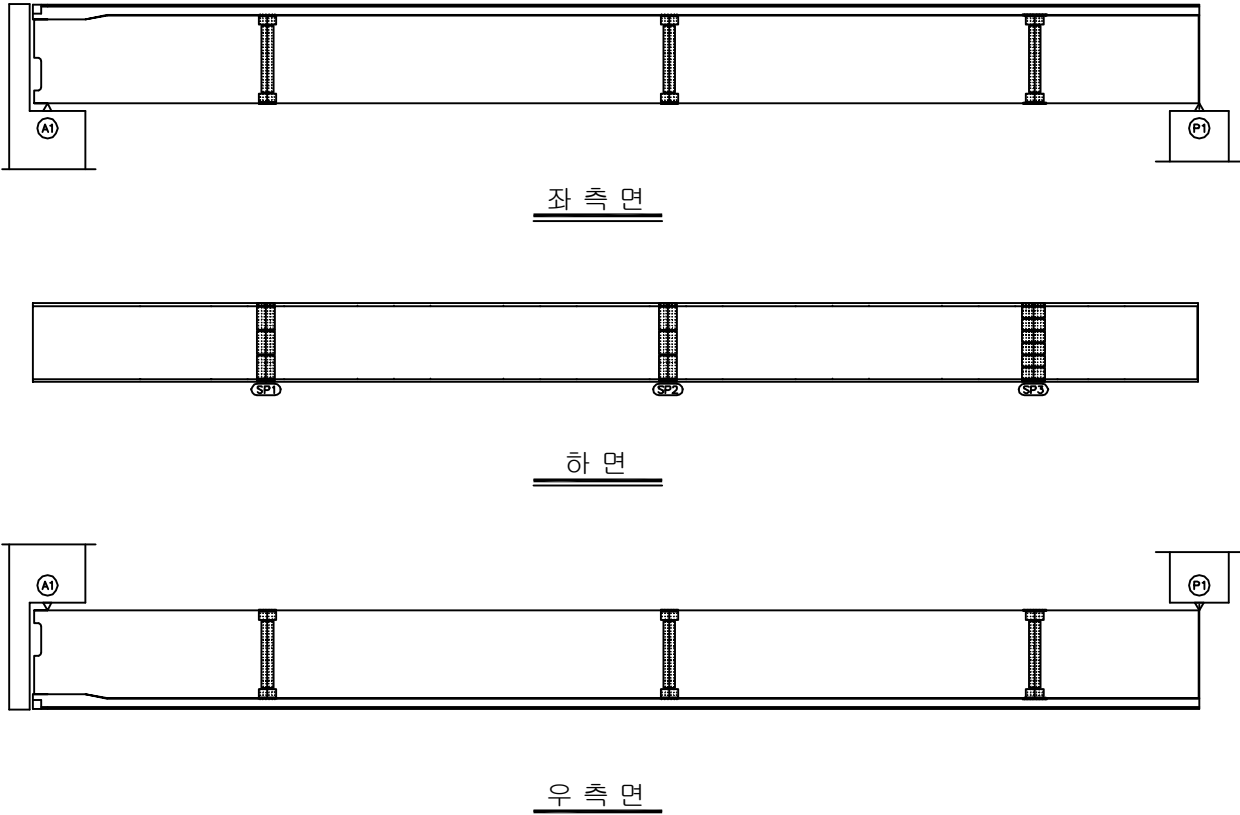


← 부산

동대구 →

KEY PLAN

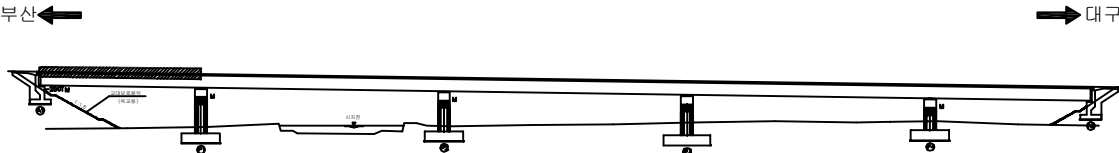

SECTION

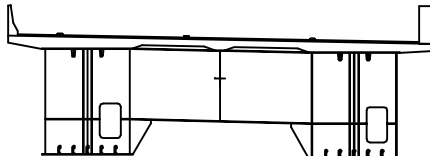


용역명	2017년 상반기 시설물 정기점검 용역
과업기간	2017. 03. 21 ~ 2017. 06. 30
발주처	 신대구부산고속도로주식회사
용역사	(주)위드이앤오
도면번호	16


ID:시지교(부산)-거더외부(G2) S2

보 수 이 려		
	기 존 규 열	보 수(12. 상반기)
	신 규 규 열	보 수(12. 하반기)
	보수부위재규열	보 수(13. 상반기)
	보 수(기보수)	보 수(13. 하반기)
	보 수(08. 하반기)	보 수(14. 상반기)
	보 수(09. 상반기)	보 수(14. 하반기)
	보 수(09. 하반기)	보 수(15. 상반기)
	보 수(10. 상반기)	보 수(15. 하반기)
	보 수(10. 하반기)	보 수(16. 상반기)
	보 수(11. 상반기)	보 수(16. 하반기)
	보 수(11. 하반기)	보 수(17. 상반기)


손상 현황 표

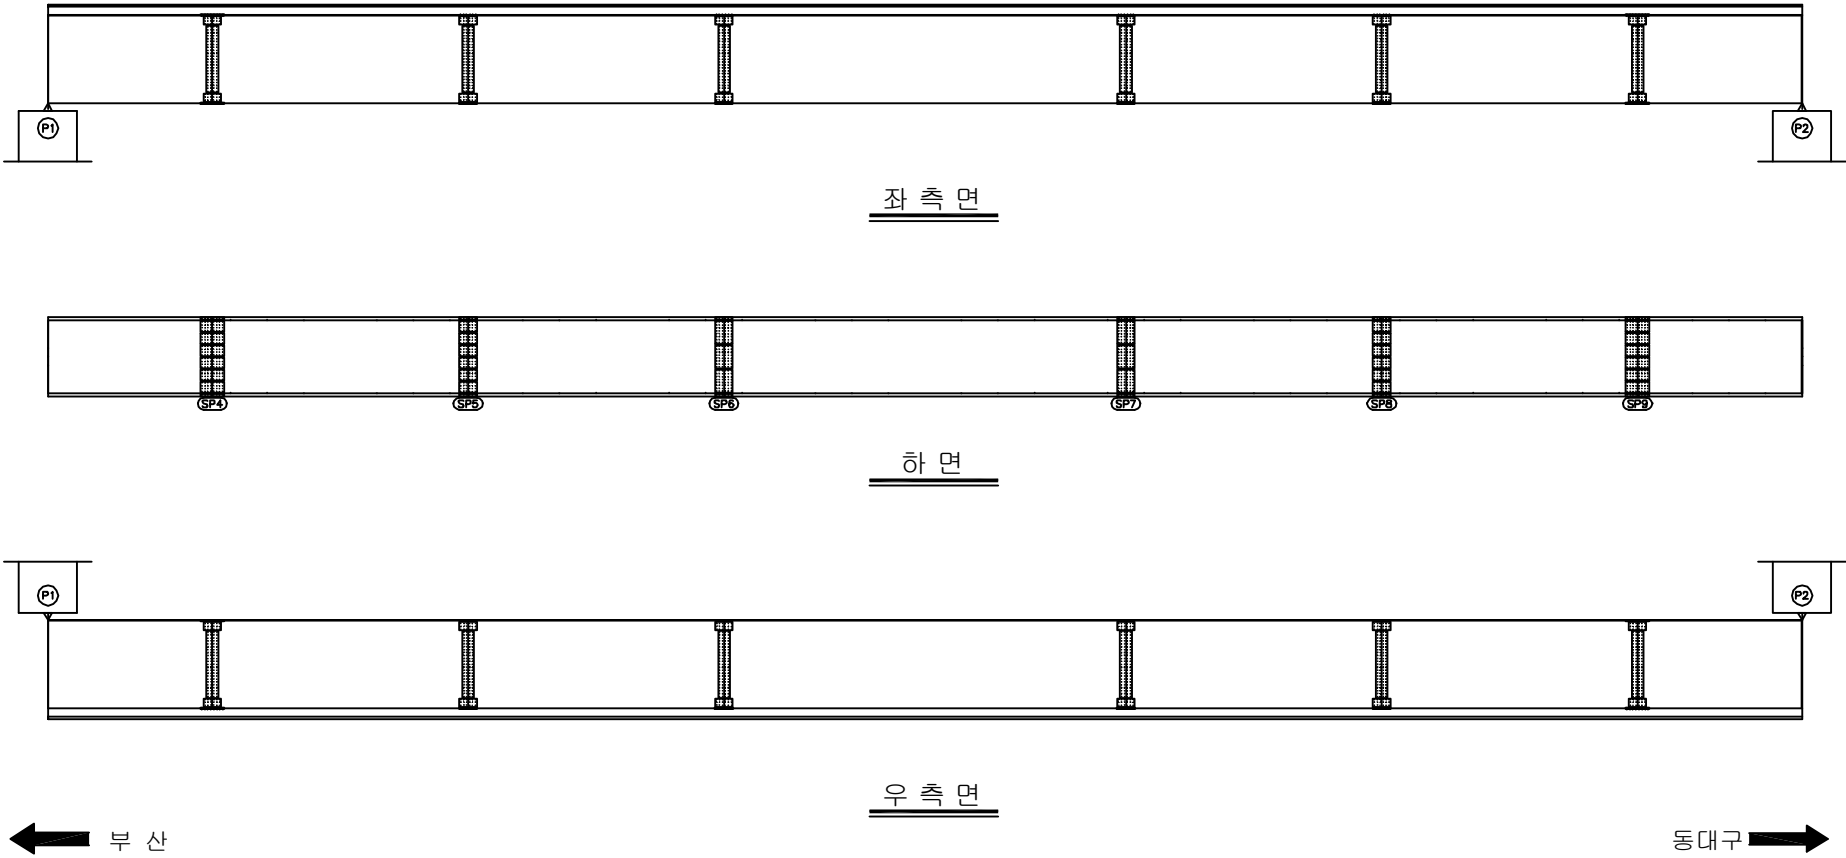[illegible]

KEY PLAN

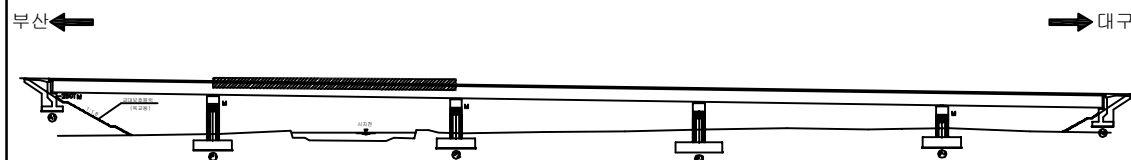

SECTION _____

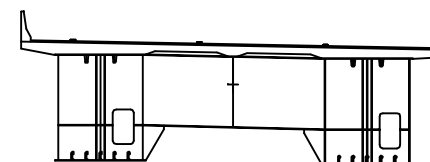


용역명	2017년 상반기 시설물 정기점검 용역
과업기간	2017. 03. 21 ~ 2017. 06. 30
발주처	 신대구부산고속도로주식회사
용역사	(주)위드이앤오
도면번호	17


ID:시지교(부산)-거더외부(G2) S3

보 수 이 력			
	기 존 근 월		보 수(12. 상반기)
	신 구 근 월		보 수(12. 하반기)
	보 수부위재검월		보 수(13. 상반기)
	보 수(기보수)		보 수(13. 하반기)
	보 수(08. 하반기)		보 수(14. 상반기)
	보 수(09. 상반기)		보 수(14. 하반기)
	보 수(09. 하반기)		보 수(15. 상반기)
	보 수(10. 상반기)		보 수(15. 하반기)
	보 수(10. 하반기)		보 수(16. 상반기)
	보 수(11. 상반기)		보 수(16. 하반기)
	보 수(11. 하반기)		보 수(17. 상반기)


손상 현황 표

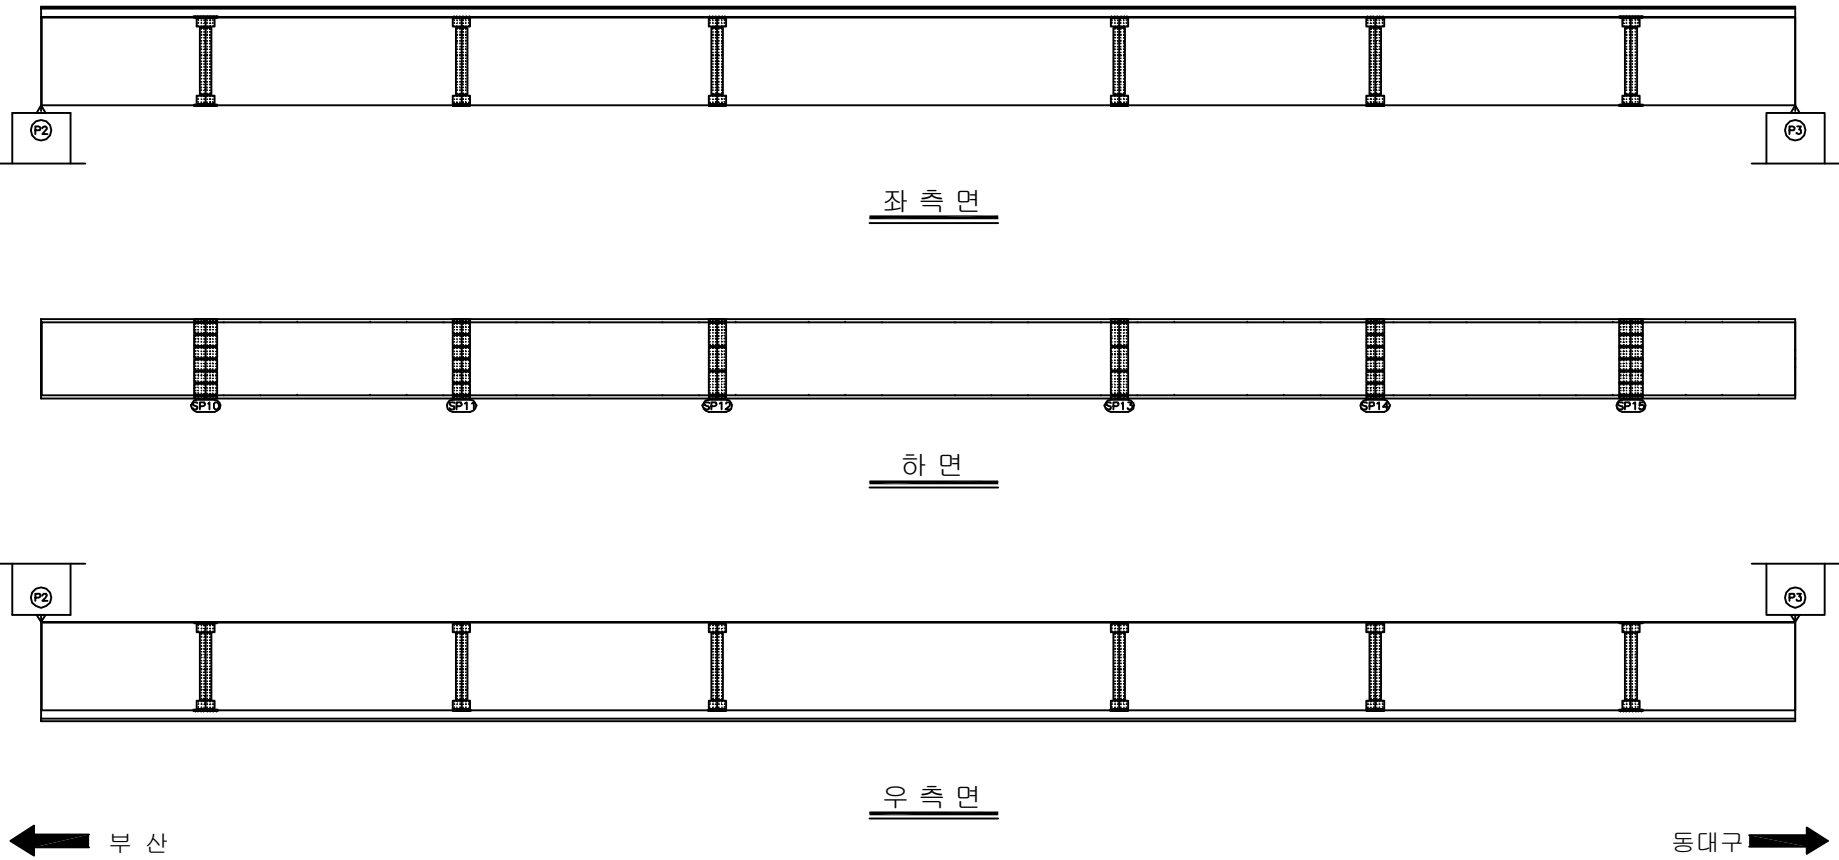[illegible]

KEY PLAN

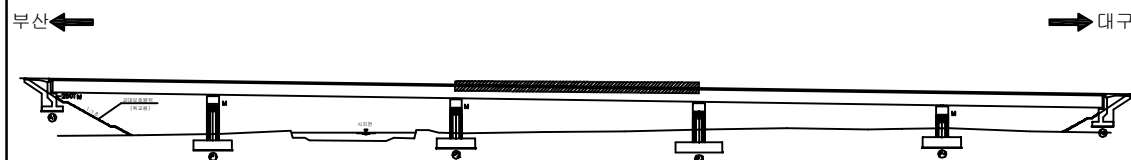

SECTION _____

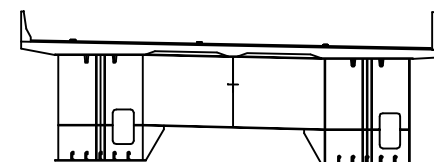

용역명	2017년 상반기 시설물 정기점검 용역
과업기간	2017. 03. 21 ~ 2017. 06. 30
발주처	 신대구부산고속도로주식회사
용역사	(주)위드이앤오
도면번호	18


ID:시지교(부산)-거더외부(G2) S4

보 수 이 력		
	기 존 규 열	 보 수(12. 삼반기)
	신 규 규 열	 보 수(12. 하반기)
	보수부위재균열	 보 수(13. 삼반기)
	보 수(기보수)	 보 수(13. 하반기)
	보 수(08. 하반기)	 보 수(14. 삼반기)
	보 수(09. 삼반기)	 보 수(14. 하반기)
	보 수(09. 하반기)	 보 수(15. 삼반기)
	보 수(10. 삼반기)	 보 수(15. 하반기)
	보 수(10. 하반기)	 보 수(16. 삼반기)
	보 수(11. 삼반기)	 보 수(16. 하반기)
	보 수(11. 하반기)	 보 수(17. 삼반기)


손상 현황 표

[illegible]


주) 손상의 폭과 길이는 m 이며, 단 균열의 폭은 mm 임

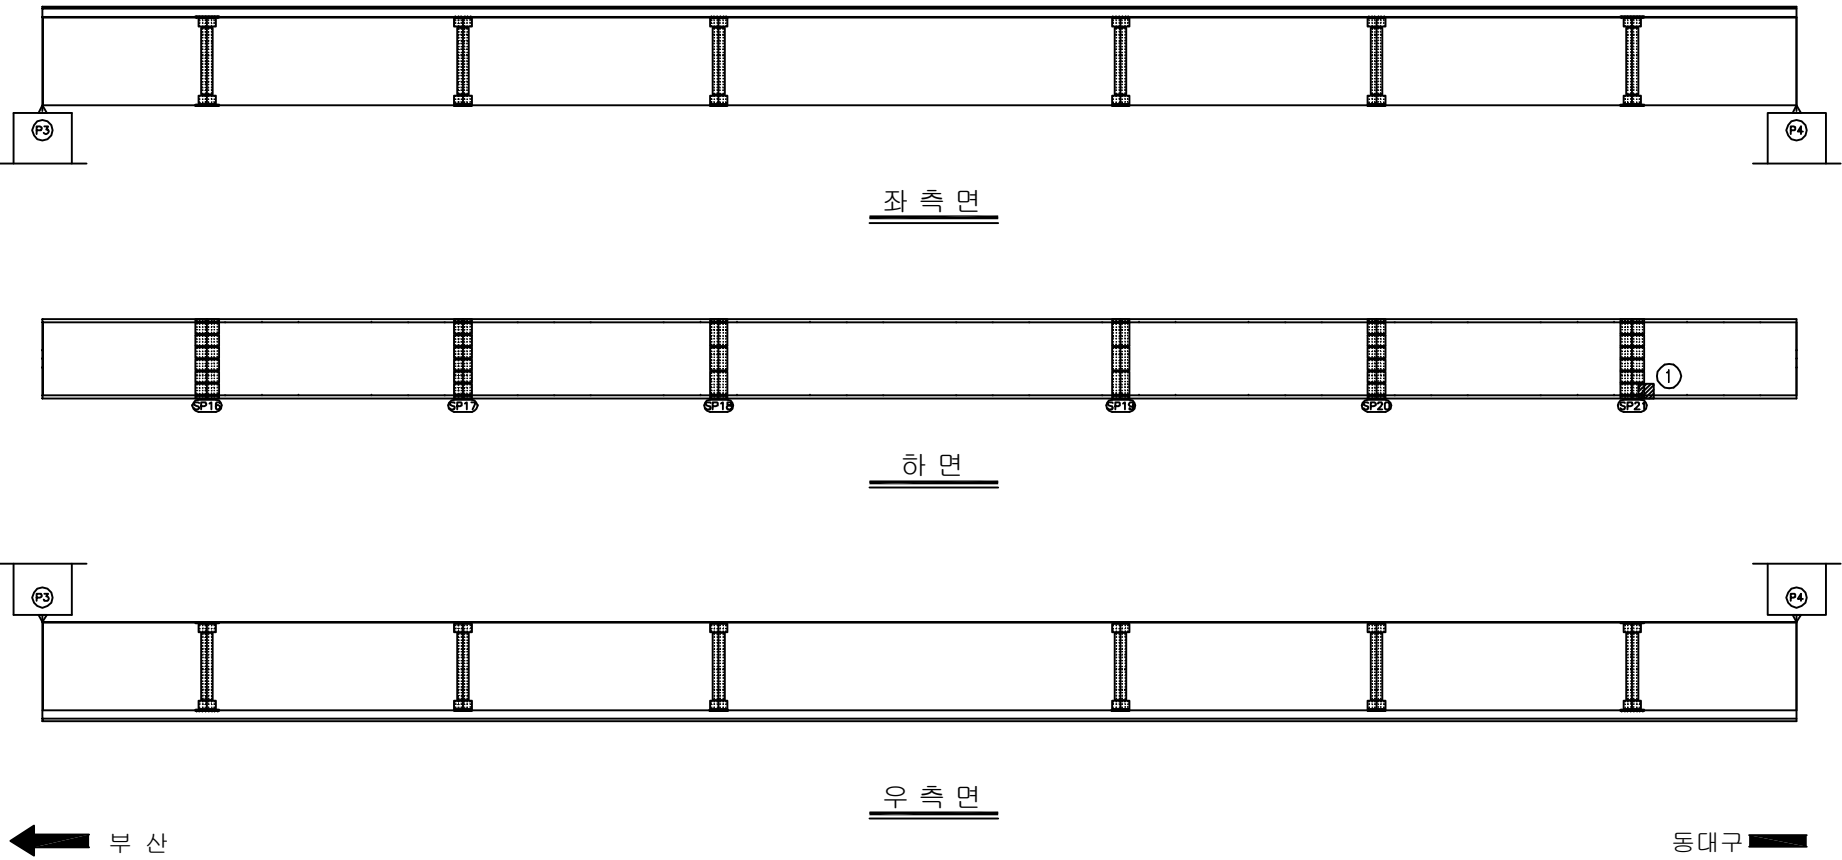

KEY PLAN

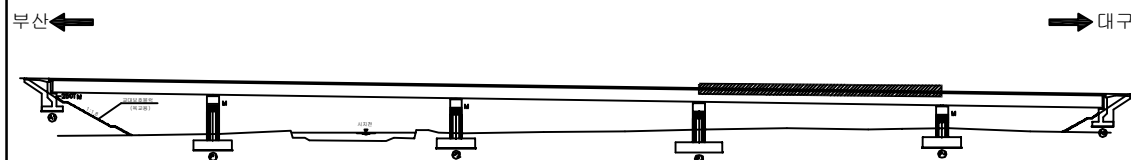

SECTION _____

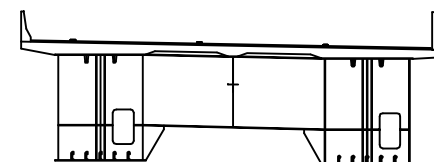

용역명	2017년 상반기 시설물 정기점검 용역
과업기간	2017. 03. 21 ~ 2017. 06. 30
발주처	 신대구부산고속도로주식회사
용역사	(주)위드이앤오
도면번호	19


ID:시지교(부산)-거더외부(G2) S5

보 수 이 려		
	기 존 규 열	보 수(12. 상반기)
	신 규 규 열	보 수(12. 하반기)
	보 수부위재균열	보 수(13. 상반기)
	보 수(기보수)	보 수(13. 하반기)
	보 수(08. 하반기)	보 수(14. 상반기)
	보 수(08. 상반기)	보 수(14. 하반기)
	보 수(09. 하반기)	보 수(15. 상반기)
	보 수(10. 상반기)	보 수(15. 하반기)
	보 수(10. 하반기)	보 수(16. 상반기)
	보 수(11. 상반기)	보 수(16. 하반기)
	보 수(11. 하반기)	보 수(17. 상반기)

손상 현황 표

[illegible]


주) 손상의 폭과 길이는 m 이며, 단 균열의 폭은 mm 임

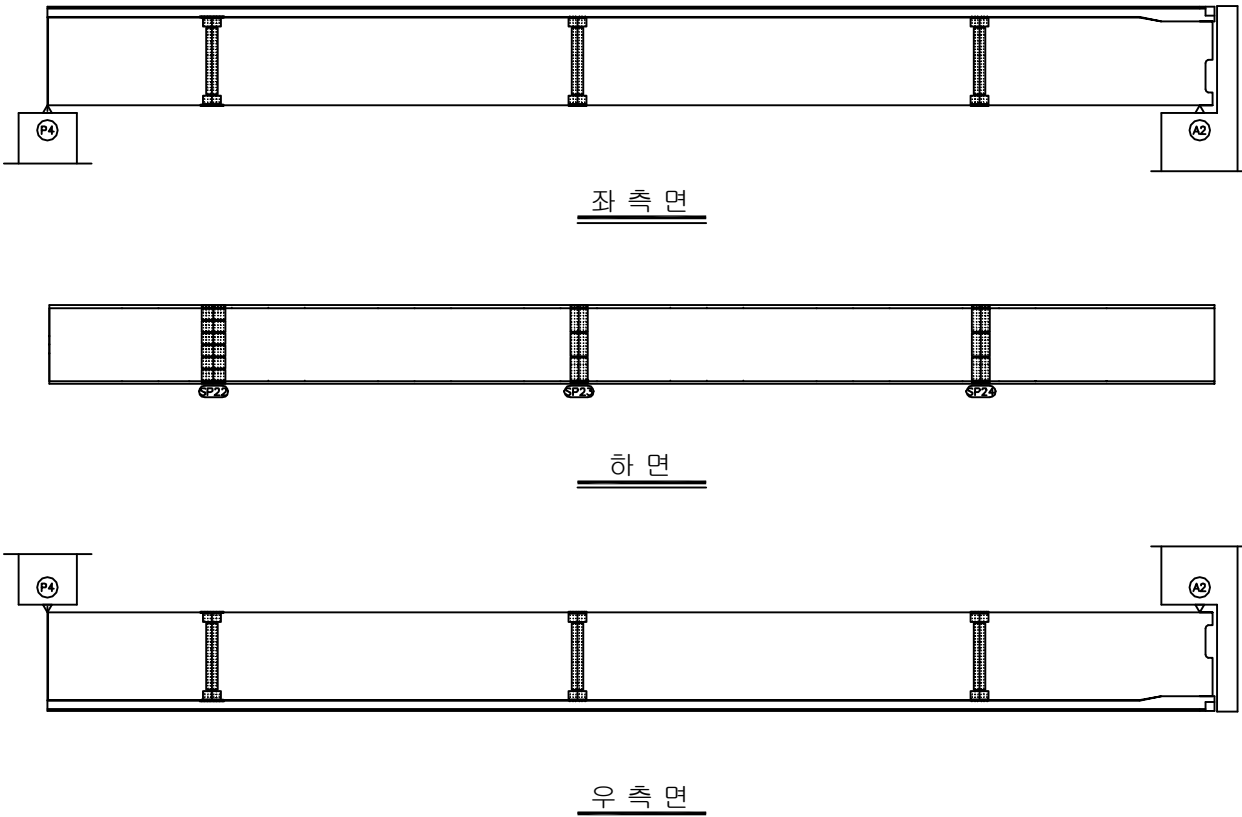


← 부산

동대구 

KEY PLAN

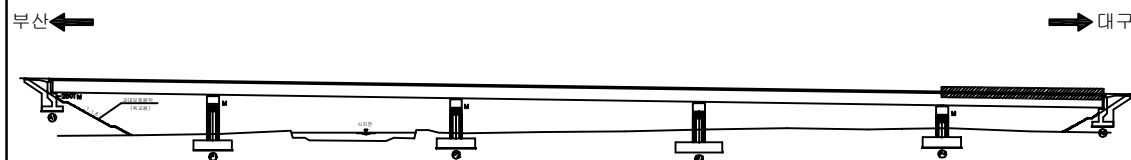

SECTION _____

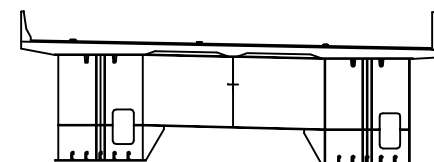

용역명	2017년 상반기 시설물 정기점검 용역
과업기간	2017. 03. 21 ~ 2017. 06. 30
발주처	 신대구부산고속도로주식회사
용역사	(주)위드이앤오
도면번호	20


ID:시지교(부산)-거더내부(G1) S1

보 수 이 려		
	기 존 규 열	보 수(12. 상반기)
	신 규 규 열	보 수(12. 하반기)
	보수부위재규열	보 수(13. 상반기)
	보 수(기보수)	보 수(13. 하반기)
	보 수(08. 하반기)	보 수(14. 상반기)
	보 수(09. 상반기)	보 수(14. 하반기)
	보 수(09. 하반기)	보 수(15. 상반기)
	보 수(10. 상반기)	보 수(15. 하반기)
	보 수(10. 하반기)	보 수(16. 상반기)
	보 수(11. 상반기)	보 수(16. 하반기)
	보 수(11. 하반기)	보 수(17. 상반기)

손상 현황 표

[illegible]


주) 손상의 폭과 길이는 m 이며, 단 균열의 폭은 mm 임

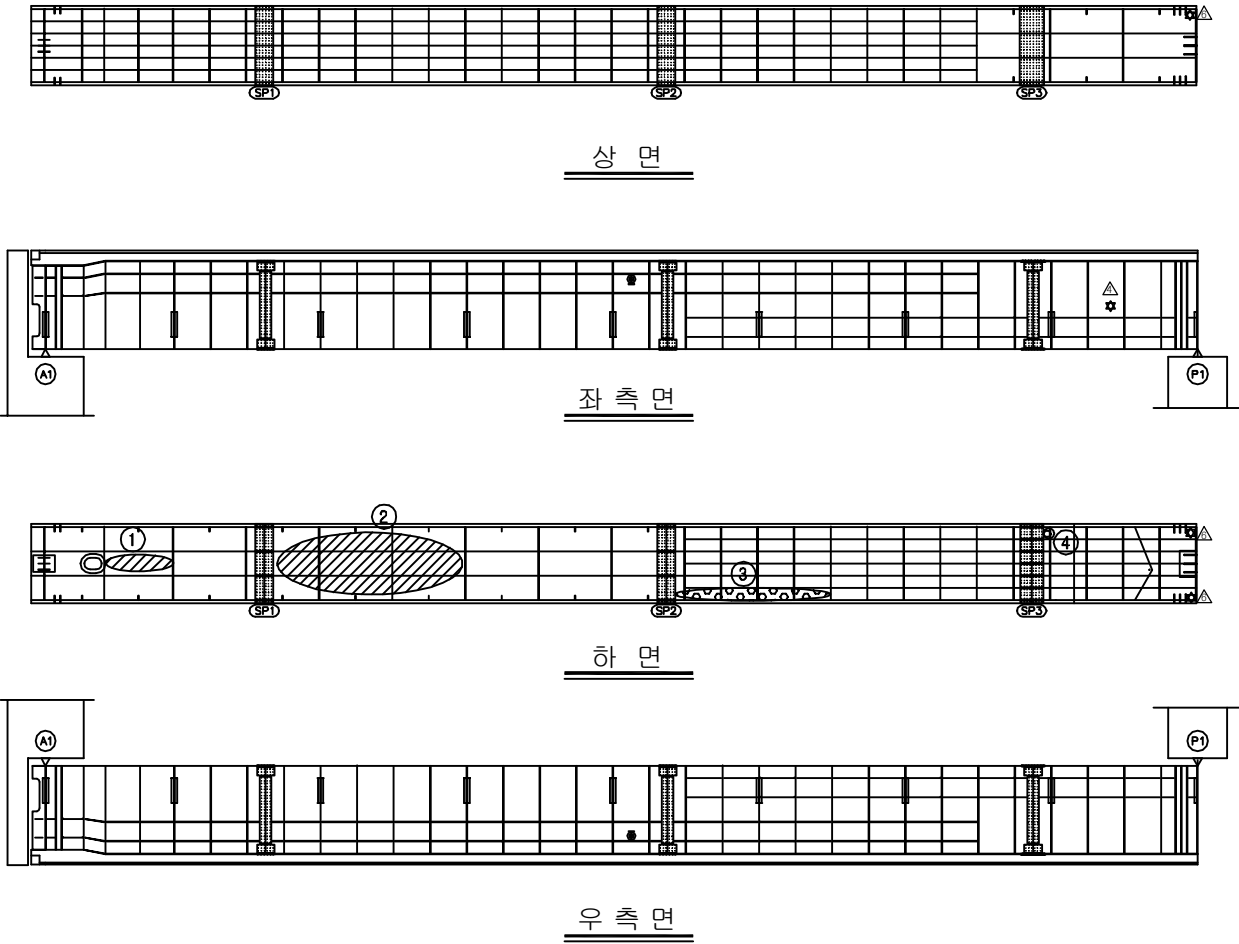


← 부산

← 부 산 우 측 면 동대구 →

KEY PLAN

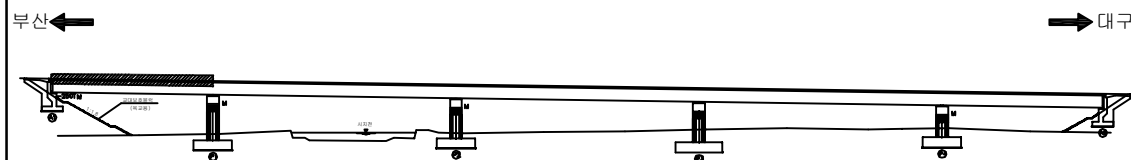

SECTION _____

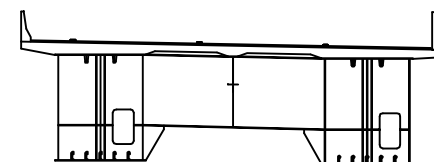


용역명	2017년 상반기 시설물 정기점검 용역
과업기간	2017. 03. 21 ~ 2017. 06. 30
발주처	 신대구부산고속도로주식회사
용역사	(주)위드이앤오
도면번호	21


ID:시지교(부산)-거더내부(G1) S2

보 수 이 력		
	기 존 규 역	보 수(12. 상반기)
	신 규 규 역	보 수(12. 하반기)
	보수부위재균열	보 수(13. 상반기)
	보 수(기보수)	보 수(13. 하반기)
	보 수(08. 하반기)	보 수(14. 상반기)
	보 수(09. 상반기)	보 수(14. 하반기)
	보 수(09. 하반기)	보 수(15. 상반기)
	보 수(10. 상반기)	보 수(15. 하반기)
	보 수(10. 하반기)	보 수(16. 상반기)
	보 수(11. 상반기)	보 수(16. 하반기)
	보 수(11. 하반기)	보 수(17. 상반기)


손상 현황 표

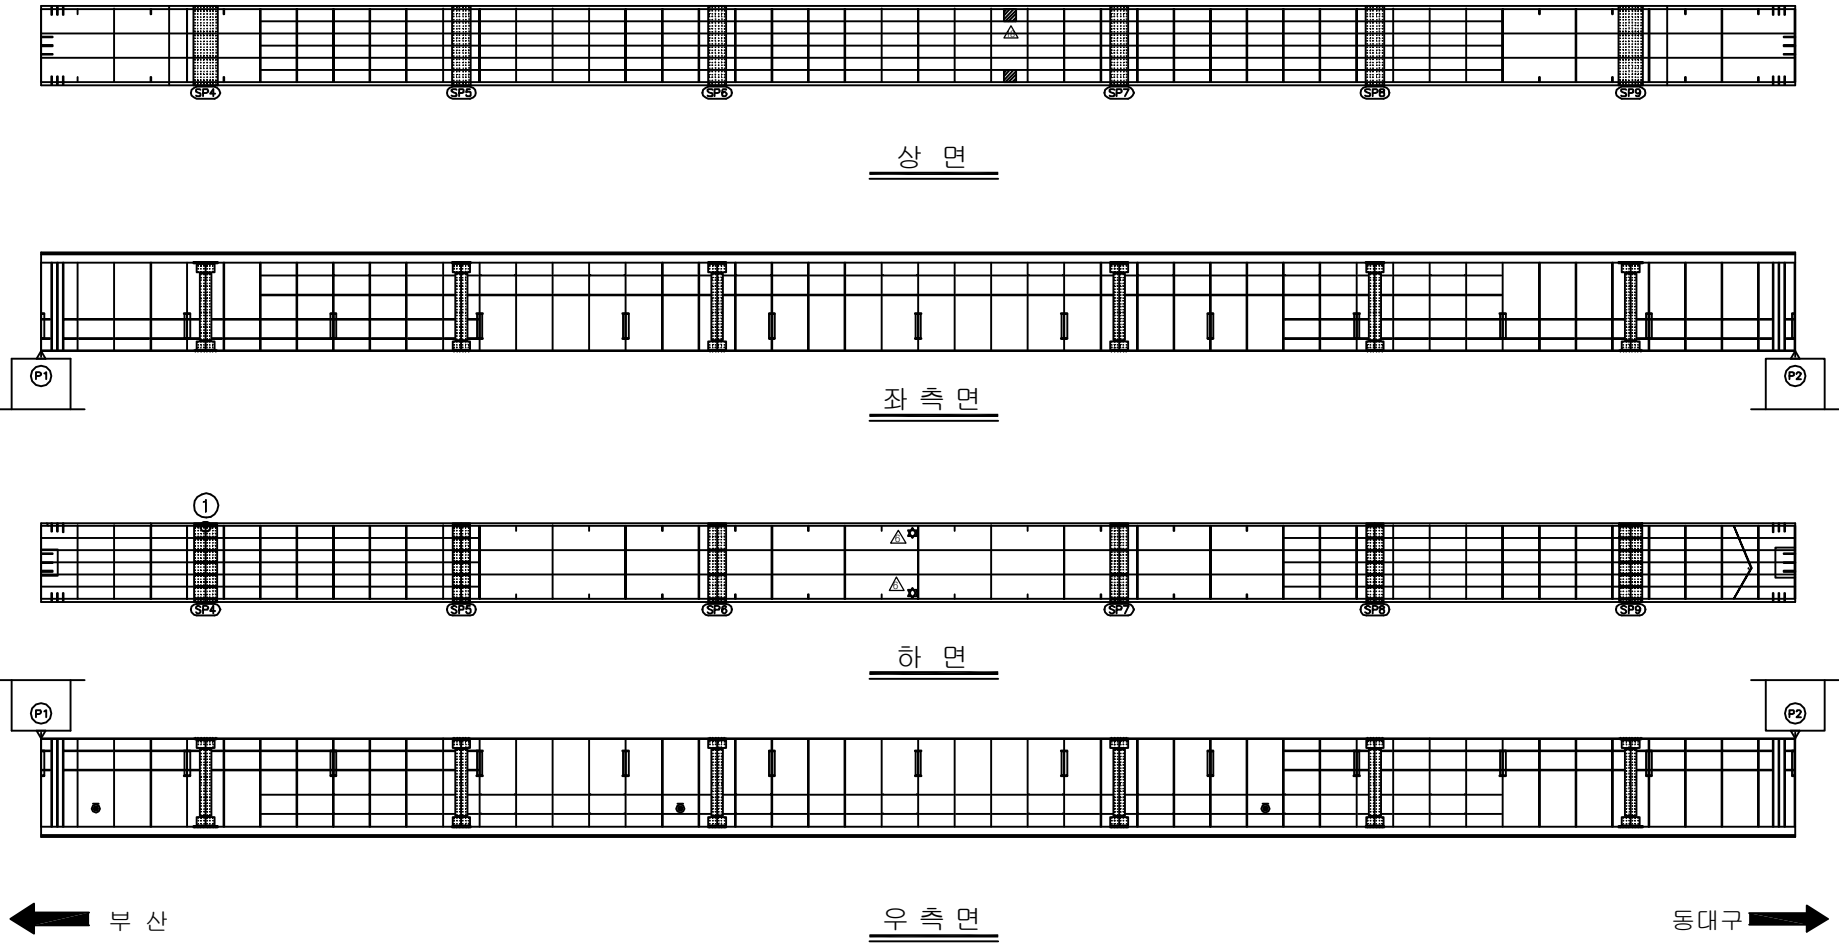[illegible]

KEY PLAN

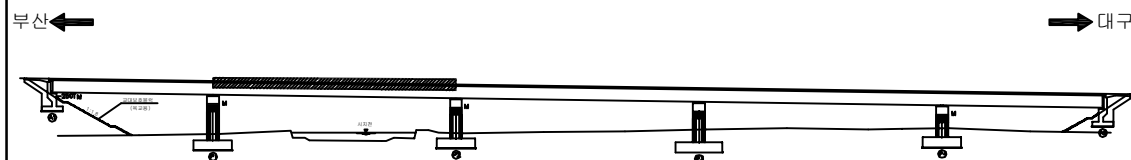

SECTION _____

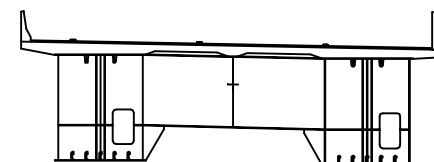

용역명	2017년 상반기 시설물 정기점검 용역
과업기간	2017. 03. 21 ~ 2017. 06. 30
발주처	 신대구부산고속도로주식회사
용역사	(주)위드이앤오
도면번호	22


ID:시지교(부산)-거더내부(G1) S3

보 수 이 려		
	기 존 규 열	보 수(12. 상반기)
	신 규 규 열	보 수(12. 하반기)
	보 수부위재균열	보 수(13. 상반기)
	보 수(기보수)	보 수(13. 하반기)
	보 수(08. 하반기)	보 수(14. 상반기)
	보 수(08. 상반기)	보 수(14. 하반기)
	보 수(09. 하반기)	보 수(15. 상반기)
	보 수(10. 상반기)	보 수(15. 하반기)
	보 수(10. 하반기)	보 수(16. 상반기)
	보 수(11. 상반기)	보 수(16. 하반기)
	보 수(11. 하반기)	보 수(17. 상반기)


손상 현황 표

[illegible]


주) 손상의 폭과 길이는 m 이며, 단 균열의 폭은 mm 임

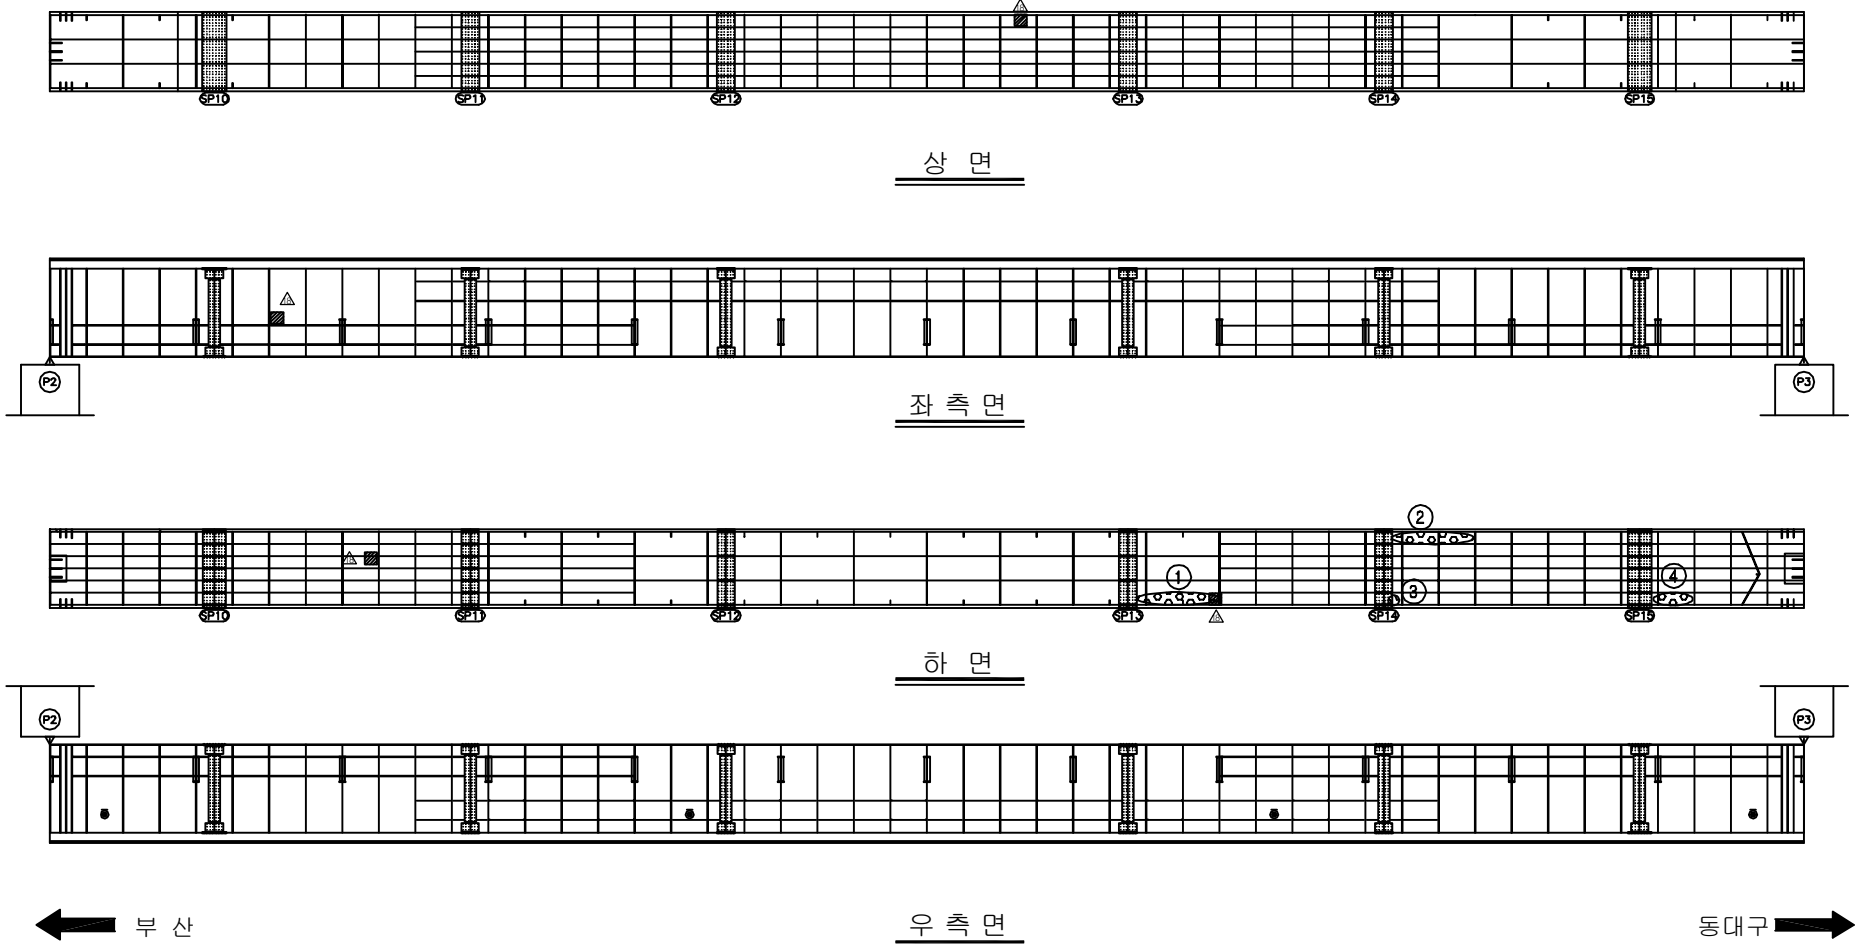

KEY PLAN

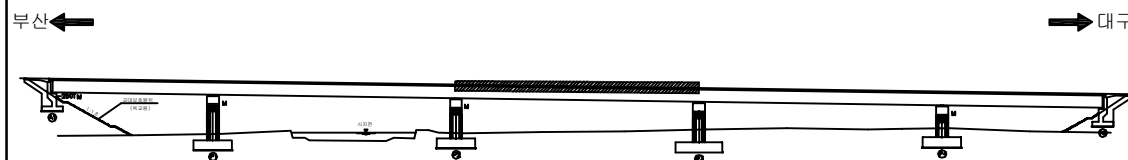

SECTION _____

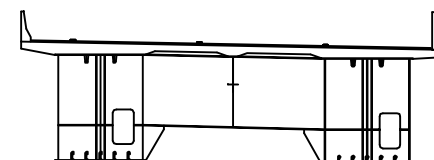


용역명	2017년 상반기 시설물 정기점검 용역
과업기간	2017. 03. 21 ~ 2017. 06. 30
발주처	 신대구부산고속도로주식회사
용역사	(주)위드이앤오
도면번호	23


ID:시지교(부산)-거더내부(G1) S4

보 수 이 력			
	기 존 규 모		보 수(12. 상반기)
	신 규 규 모		보 수(12. 하반기)
	보수부위재검열		보 수(13. 상반기)
	보 수(기보수)		보 수(13. 하반기)
	보 수(08. 하반기)		보 수(14. 상반기)
	보 수(09. 상반기)		보 수(14. 하반기)
	보 수(09. 하반기)		보 수(15. 상반기)
	보 수(10. 상반기)		보 수(15. 하반기)
	보 수(10. 하반기)		보 수(16. 상반기)
	보 수(11. 상반기)		보 수(16. 하반기)
	보 수(11. 하반기)		보 수(17. 상반기)


손상 현황 표

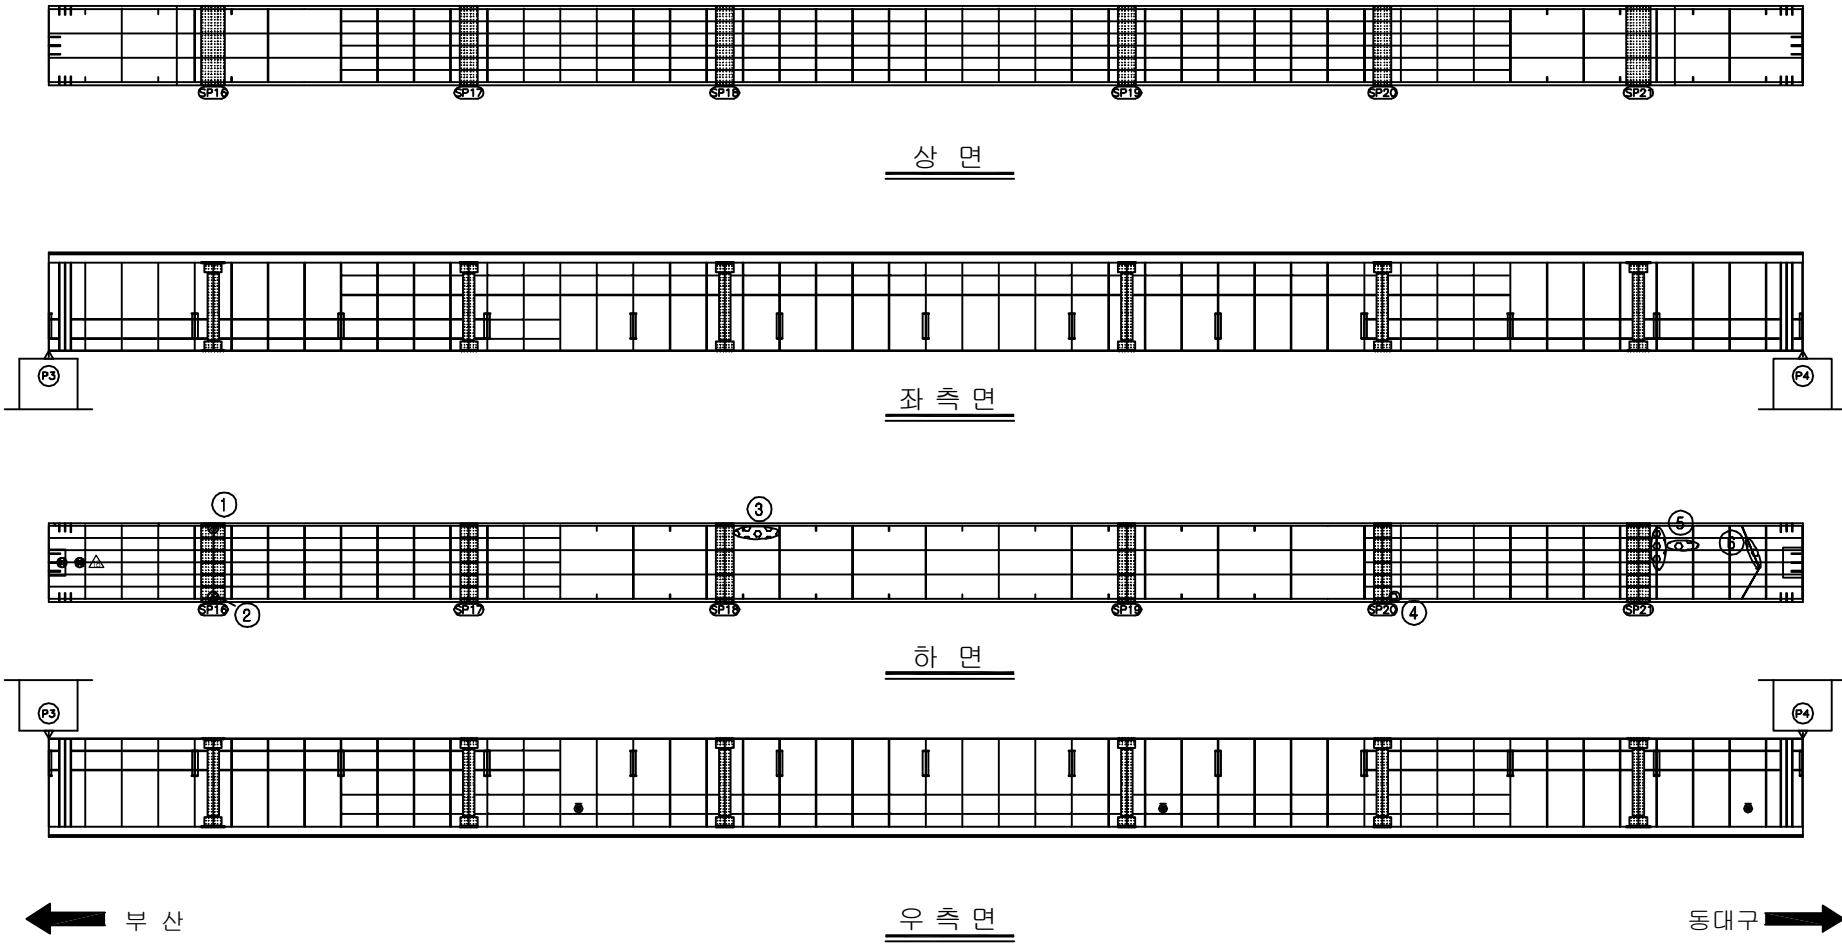[illegible]

KEY PLAN


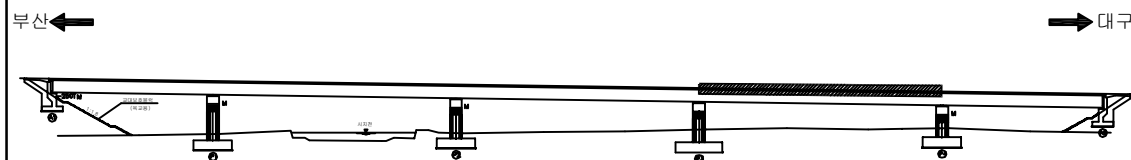


SECTION _____

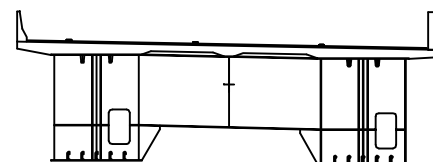

용역명	2017년 상반기 시설물 정기점검 용역
과업기간	2017. 03. 21 ~ 2017. 06. 30
발주처	 신대구부산고속도로주식회사
용역사	(주)위드이앤오
도면번호	24

  
ID:시지교(부산)-거더내부(G1) S5

보 수 이 력		
	기 존 규 월	 보 수(12. 상반기)
	신 규 규 월	 보 수(12. 하반기)
	보수부위재균열	 보 수(13. 상반기)
	보 수(기보수)	 보 수(13. 하반기)
	보 수(08. 하반기)	 보 수(14. 상반기)
	보 수(09. 상반기)	 보 수(14. 하반기)
	보 수(09. 하반기)	 보 수(15. 상반기)
	보 수(10. 상반기)	 보 수(15. 하반기)
	보 수(10. 하반기)	 보 수(16. 상반기)
	보 수(11. 상반기)	 보 수(16. 하반기)
	보 수(11. 하반기)	 보 수(17. 상반기)

손 상 현 황 표


[illegible]

주) 손상의 폭과 길이는 m 이며, 단 균열의 폭은 mm 임

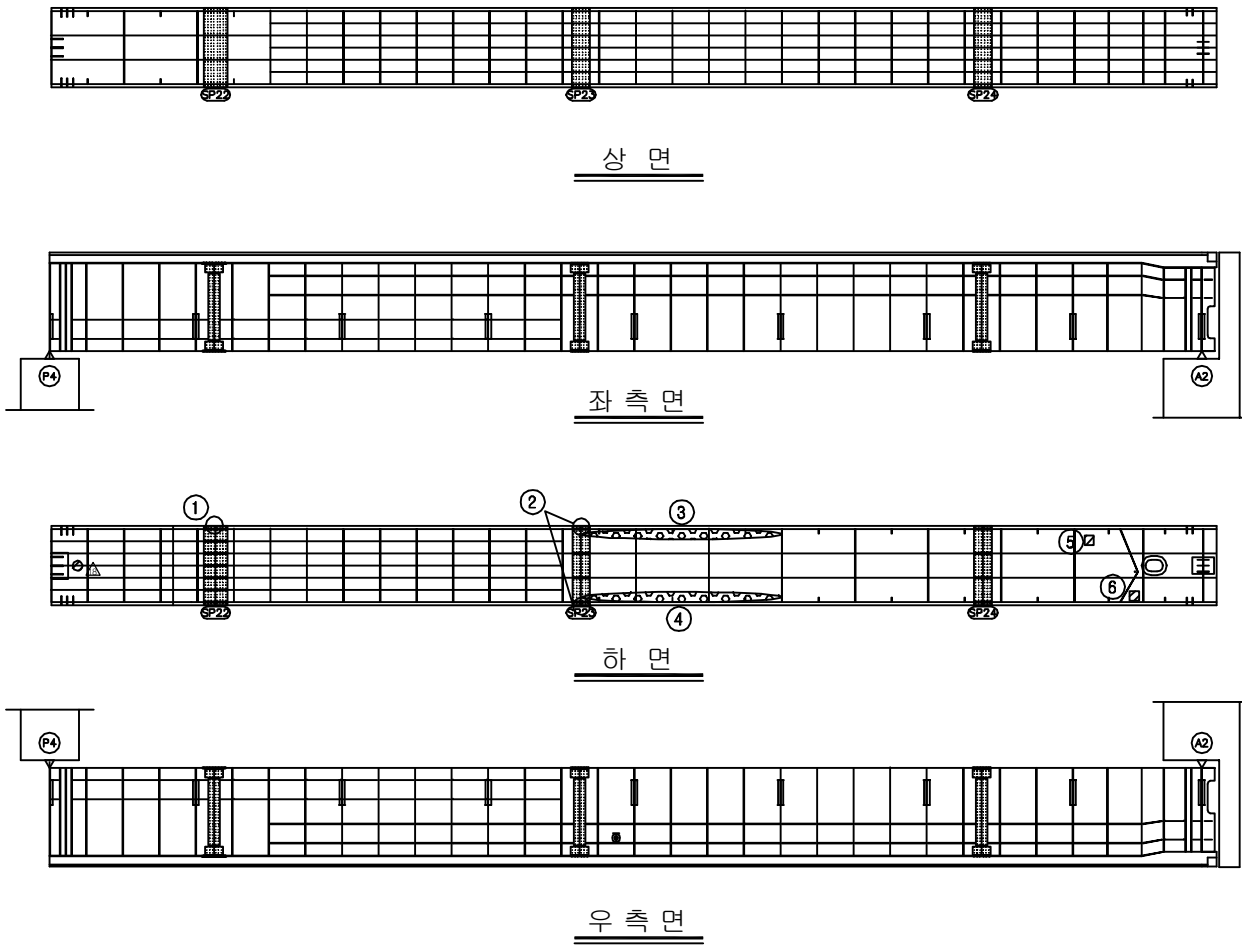


동대구 →

KEY PLAN

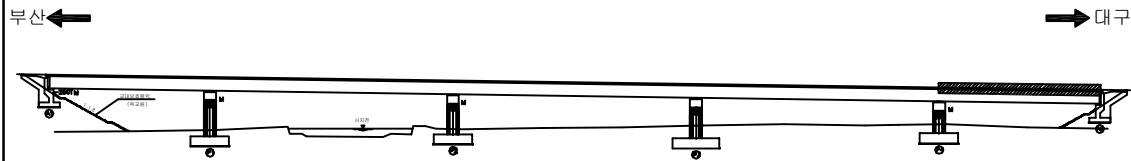

SECTION _____

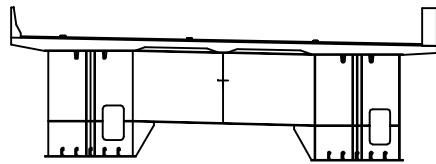

용역명	2017년 상반기 시설물 정기점검 용역
과업기간	2017. 03. 21 ~ 2017. 06. 30
발주처	 신대구부산고속도로주식회사
용역사	(주)위드이앤오
도면번호	25


ID:시지교(부산)-거더내부(G2) S1

보 수 이 력			
	기 존 규 모		보 수(12. 상반기)
	신 규 규 모		보 수(12. 하반기)
	보수부위재검열		보 수(13. 상반기)
	보 수(기보수)		보 수(13. 하반기)
	보 수(08. 하반기)		보 수(14. 상반기)
	보 수(09. 상반기)		보 수(14. 하반기)
	보 수(09. 하반기)		보 수(15. 상반기)
	보 수(10. 상반기)		보 수(15. 하반기)
	보 수(10. 하반기)		보 수(16. 상반기)
	보 수(11. 상반기)		보 수(16. 하반기)
	보 수(11. 하반기)		보 수(17. 상반기)

손상 현황 표

[illegible]


주) 손상의 폭과 길이는 m 이며, 단 균열의 폭은 mm 임

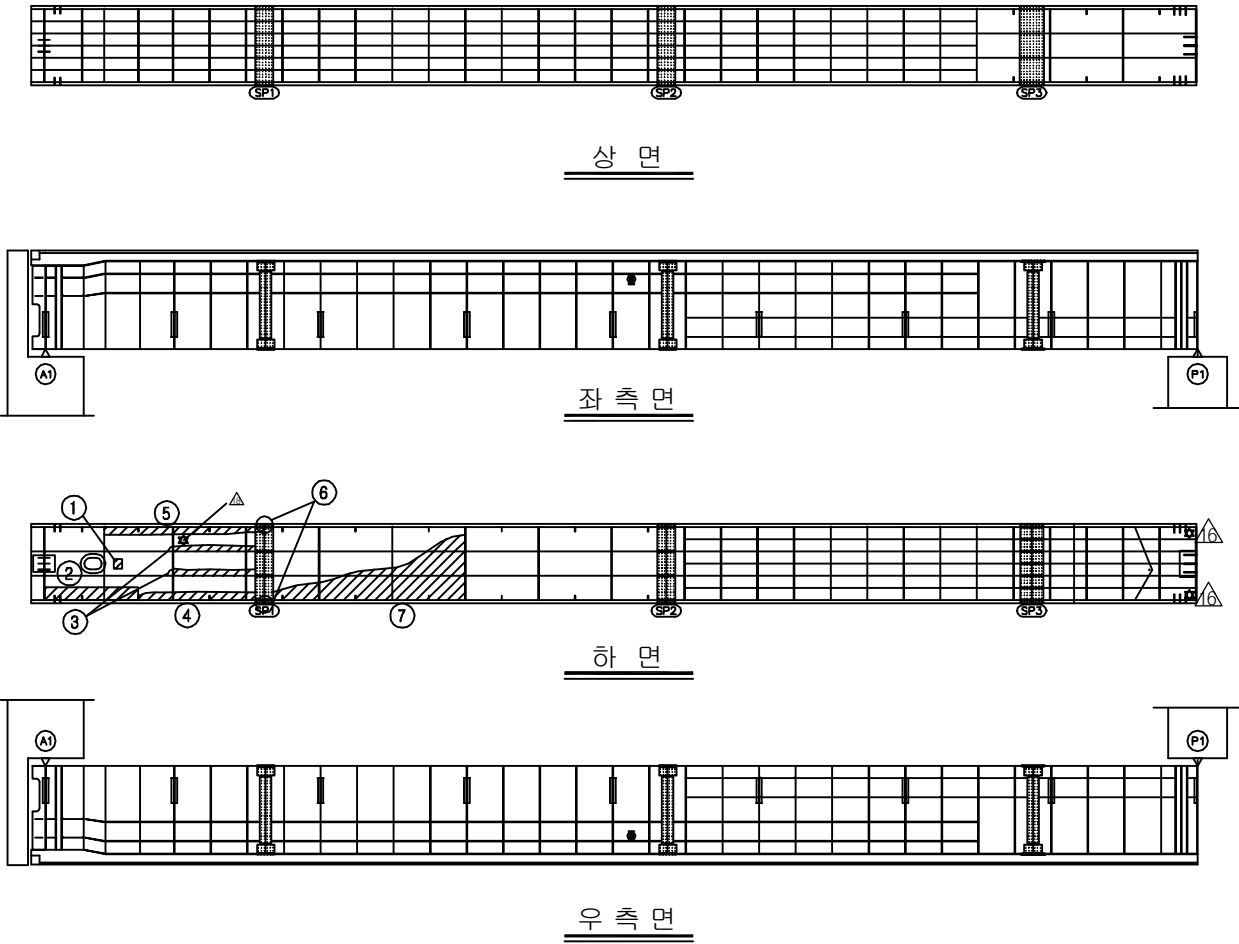


← 부산

동대구 →

KEY PLAN

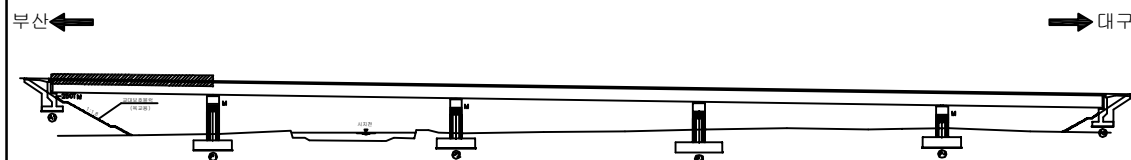

SECTION _____

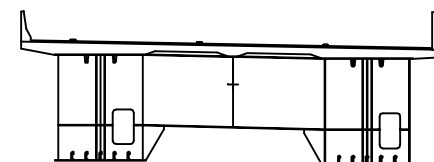


용역명	2017년 상반기 시설물 정기점검 용역
과업기간	2017. 03. 21 ~ 2017. 06. 30
발주처	 신대구부산고속도로주식회사
용역사	(주)위드이앤오
도면번호	26


ID:시지교(부산)-거더내부(G2) S2

보 수 이 력			
	기 존 규 칙		보 수(12. 삼반기)
	신 규 규 칙		보 수(12. 하반기)
	보수부위재검열		보 수(13. 삼반기)
	보 수(기보수)		보 수(13. 하반기)
	보 수(08. 하반기)		보 수(14. 삼반기)
	보 수(09. 삼반기)		보 수(14. 하반기)
	보 수(09. 하반기)		보 수(15. 삼반기)
	보 수(10. 삼반기)		보 수(15. 하반기)
	보 수(10. 하반기)		보 수(16. 삼반기)
	보 수(11. 삼반기)		보 수(16. 하반기)
	보 수(11. 하반기)		보 수(17. 삼반기)


손상 현황 표

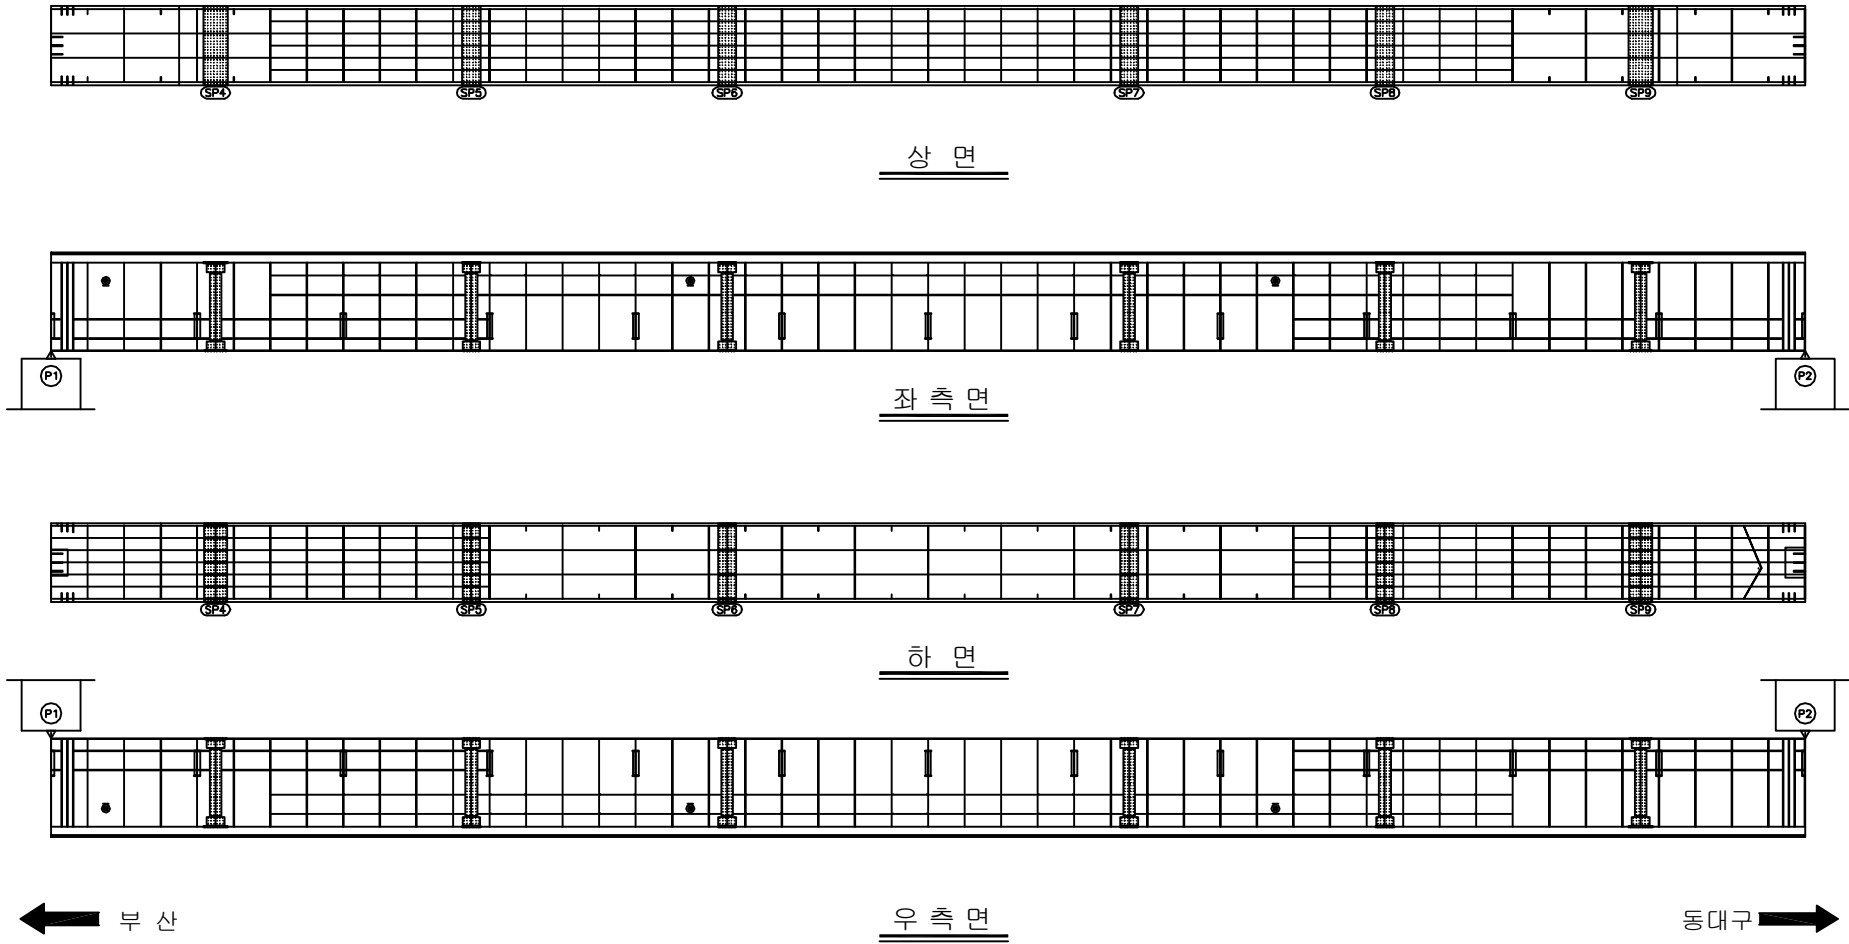[illegible]

KEY PLAN

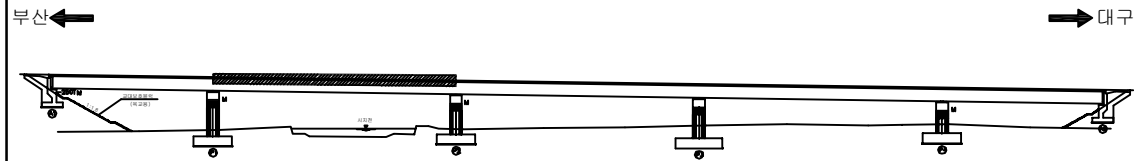

SECTION _____

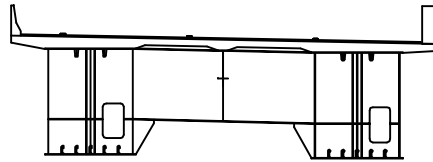

용역명	2017년 상반기 시설물 정기점검 용역
과업기간	2017. 03. 21 ~ 2017. 06. 30
발주처	 신대구부산고속도로주식회사
용역사	(주)위드이앤오
도면번호	27


ID:시지교(부산)-거더내부(G2) S3

보 수 이 력			
	기 존 규 모		보 수(12. 상반기)
	신 규 규 모		보 수(12. 하반기)
	보수부위재검열		보 수(13. 상반기)
	보 수(기보수)		보 수(13. 하반기)
	보 수(08. 하반기)		보 수(14. 상반기)
	보 수(09. 상반기)		보 수(14. 하반기)
	보 수(09. 하반기)		보 수(15. 상반기)
	보 수(10. 상반기)		보 수(15. 하반기)
	보 수(10. 하반기)		보 수(16. 상반기)
	보 수(11. 상반기)		보 수(16. 하반기)
	보 수(11. 하반기)		보 수(17. 상반기)


손상 현황 표

[illegible]


주) 손상의 폭과 길이는 m 이며, 단 균열의 폭은 mm 임

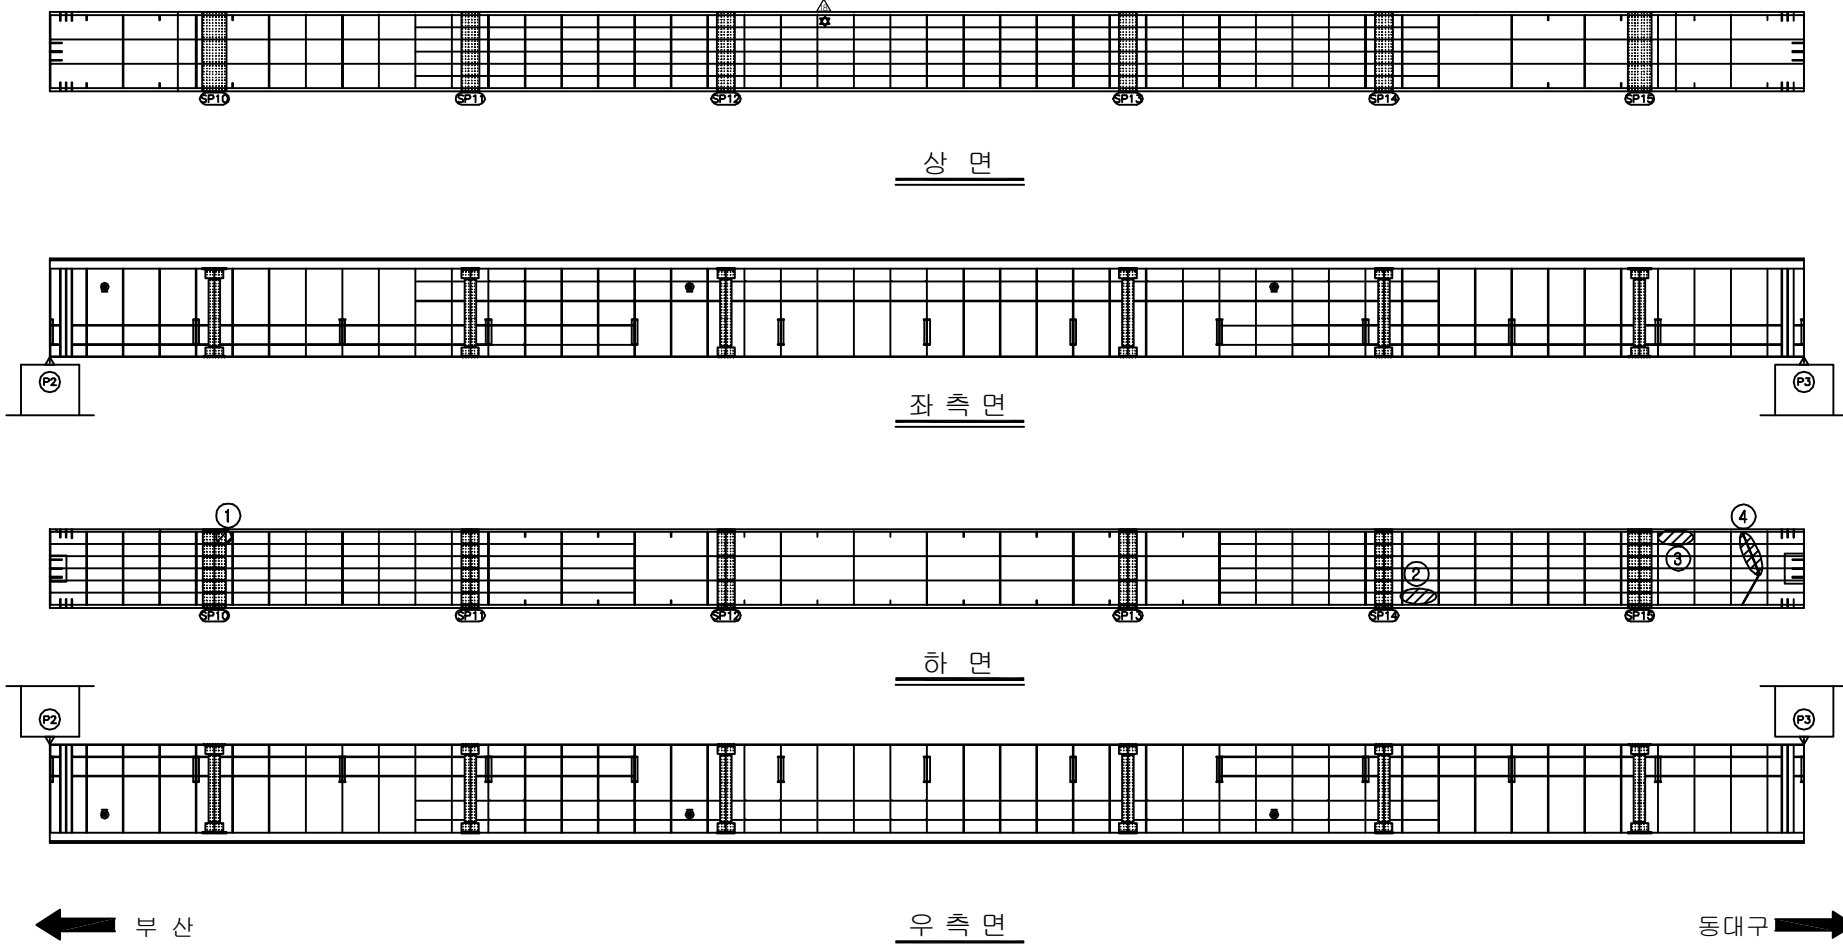

KEY PLAN

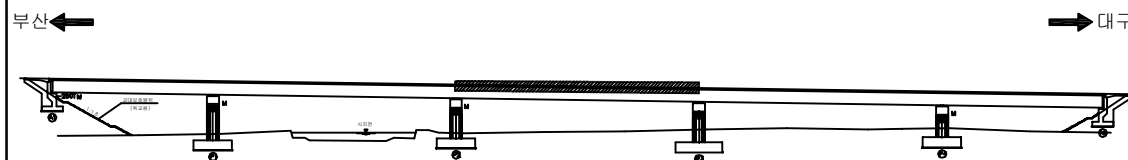

SECTION _____

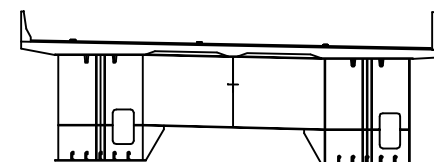


용역명	2017년 상반기 시설물 정기점검 용역
과업기간	2017. 03. 21 ~ 2017. 06. 30
발주처	 신대구부산고속도로주식회사
용역사	(주)위드이앤오
도면번호	28


ID:시지교(부산)-거더내부(G2) S4

보 수 이 령			
	기 준 규 령		보 수(12. 상반기)
	신 규 규 령		보 수(12. 하반기)
	보수부위재균열		보 수(13. 상반기)
	보 수(기보수)		보 수(13. 하반기)
	보 수(08. 하반기)		보 수(14. 상반기)
	보 수(09. 상반기)		보 수(14. 하반기)
	보 수(09. 하반기)		보 수(15. 상반기)
	보 수(10. 상반기)		보 수(15. 하반기)
	보 수(10. 하반기)		보 수(16. 상반기)
	보 수(11. 상반기)		보 수(16. 하반기)
	보 수(11. 하반기)		보 수(17. 상반기)


손상 현황 표

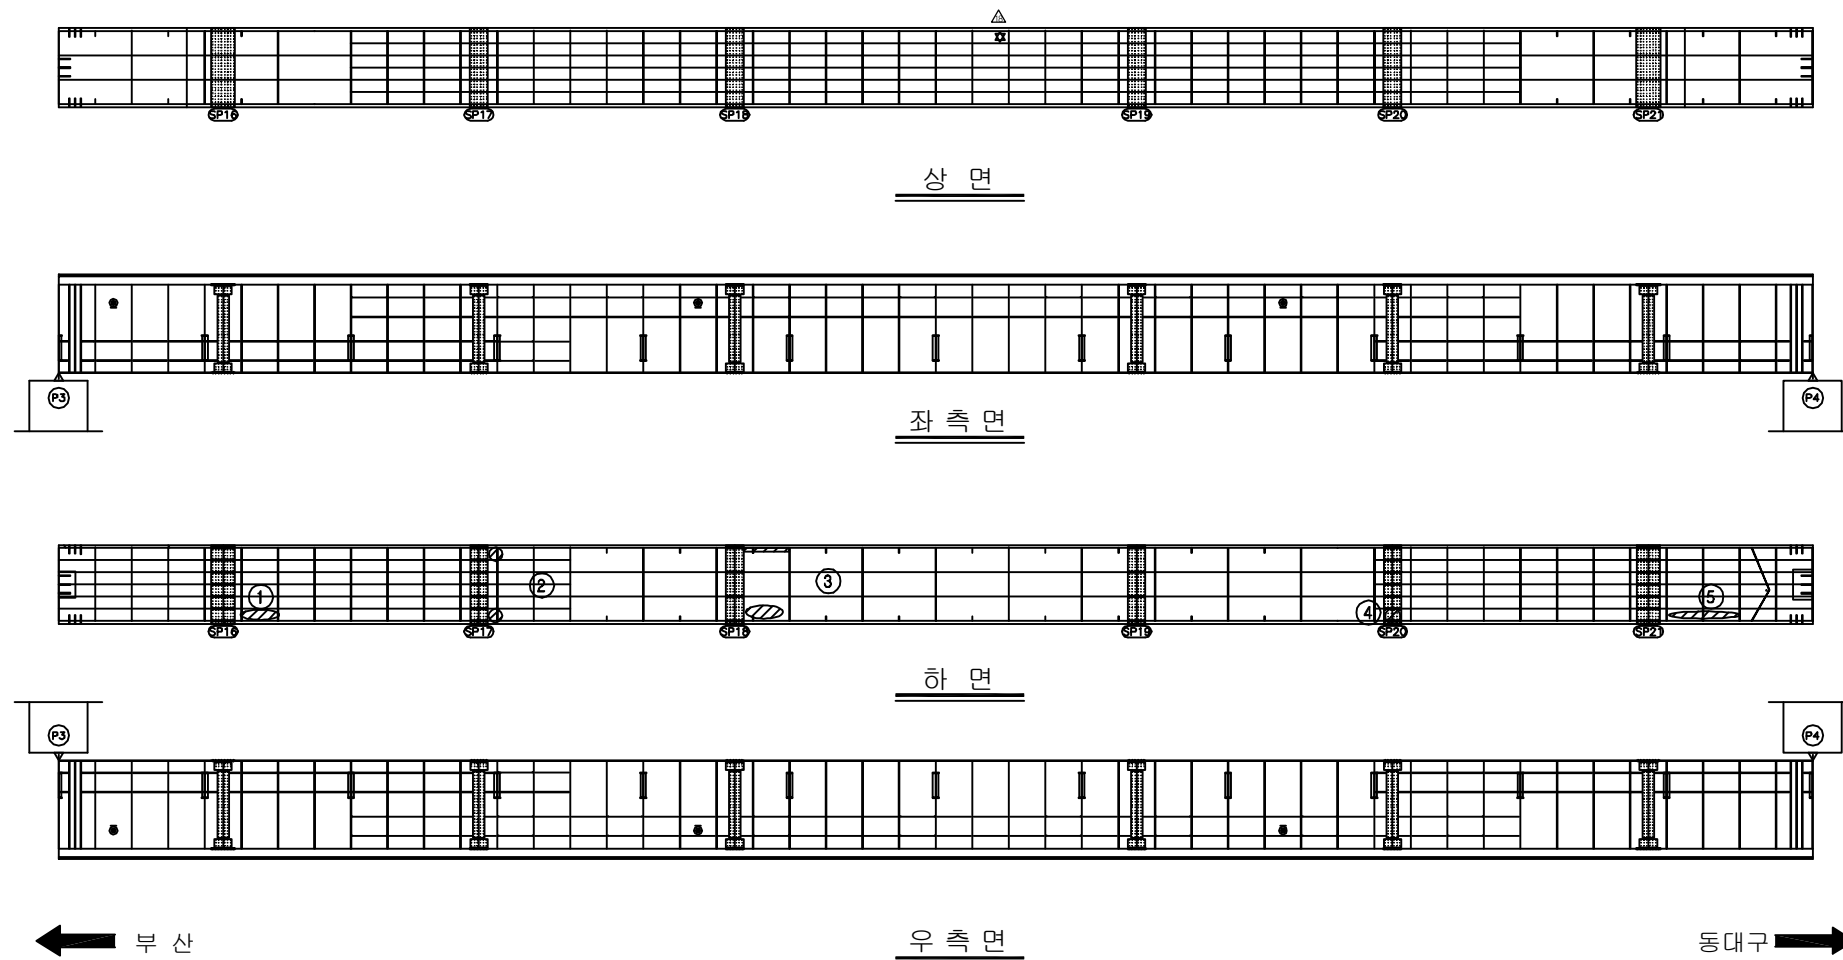[illegible]

KEY PLAN

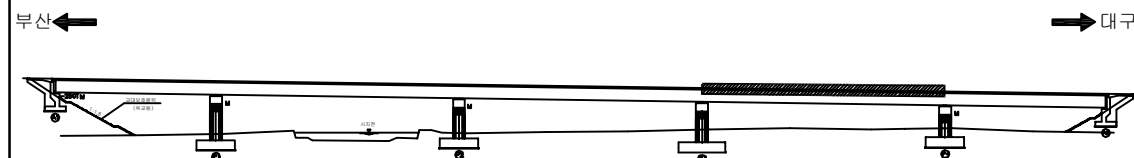

SECTION

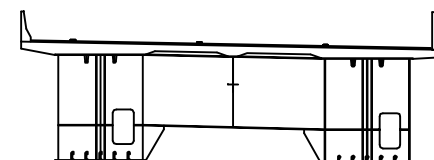


용역명	2017년 상반기 시설물 정기점검 용역
과업기간	2017. 03. 21 ~ 2017. 06. 30
발주처	 신대구부산고속도로주식회사
용역사	(주)위드이앤오
도면번호	29

ID:시지교(부산)-거더내부(G2) S5


보 수 이 력		
	기 존 규 칙	 보 수(12. 상반기)
	신 규 칙	 보 수(12. 하반기)
	보수부위재규칙	 보 수(13. 상반기)
	보 수(기보수)	 보 수(13. 하반기)
	보 수(08. 하반기)	 보 수(14. 상반기)
	보 수(08. 상반기)	 보 수(14. 하반기)
	보 수(09. 하반기)	 보 수(15. 상반기)
	보 수(10. 상반기)	 보 수(15. 하반기)
	보 수(10. 하반기)	 보 수(16. 상반기)
	보 수(11. 상반기)	 보 수(16. 하반기)
	보 수(11. 하반기)	 보 수(17. 상반기)

손상 현황 표

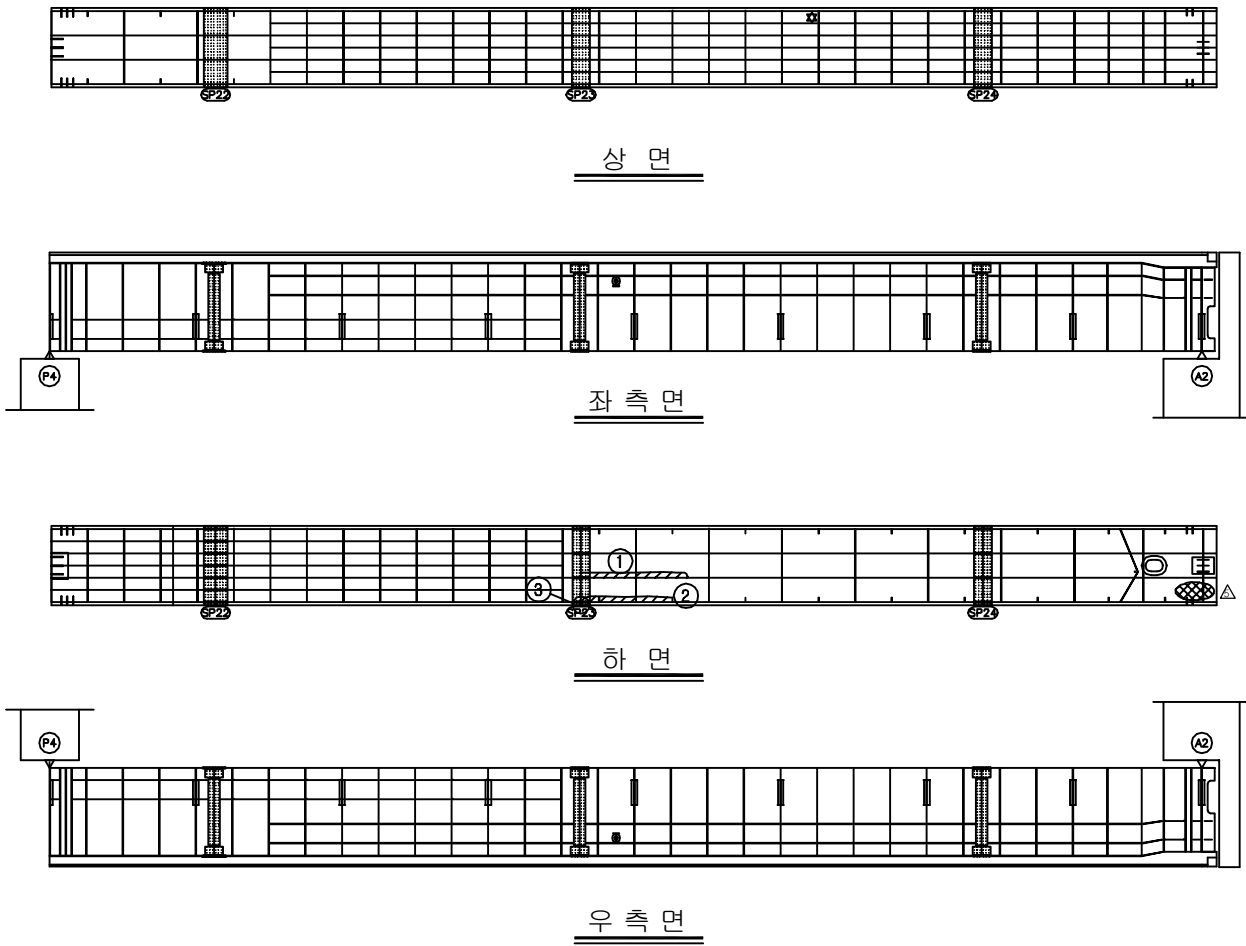
[illegible]

동대구 ➡

KEY PLAN

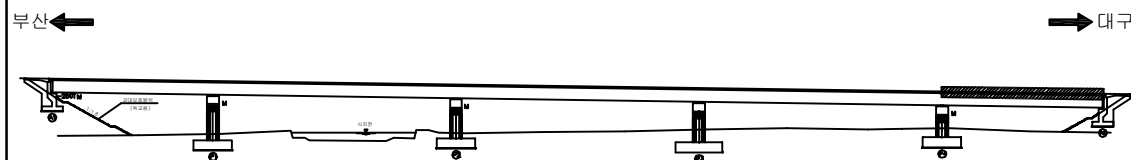

SECTION


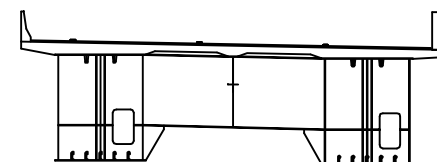


용역명	2017년 상반기 시설물 정기점검 용역
과업기간	2017. 03. 21 ~ 2017. 06. 30
발주처	 신대구부산고속도로주식회사
용역사	(주)위드이앤오
도면번호	30



ID:시지교(부산)-교대 A1

보 수 이 력		
	기 존 규 열	보수(12. 상반기)
	신 규 규 열	보수(12. 하반기)
	보수부위재균열	보수(13. 상반기)
	보 수(기보수)	보수(13. 하반기)
	보 수(08. 하반기)	보수(14. 상반기)
	보 수(09. 상반기)	보수(14. 하반기)
	보 수(09. 하반기)	보수(15. 상반기)
	보 수(10. 상반기)	보수(15. 하반기)
	보 수(10. 하반기)	보수(16. 상반기)
	보 수(11. 상반기)	보수(16. 하반기)
	보 수(11. 하반기)	보수(17. 상반기)

손 상 현 황 표

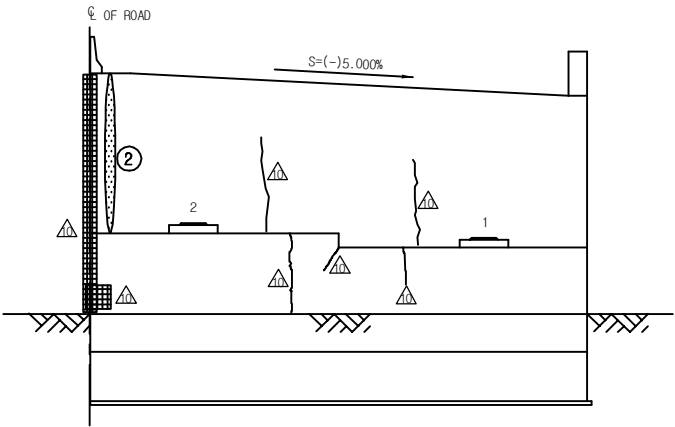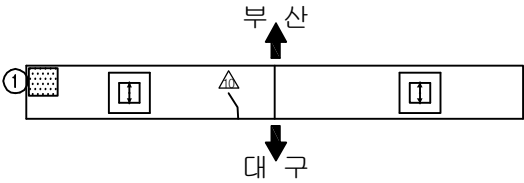
[illegible]

정 면 도

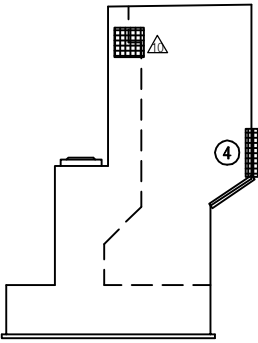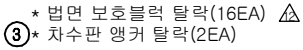


날개벽(우측)

KEY PLAN

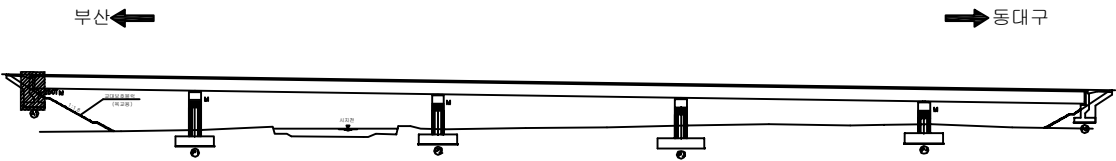

SECTION _____


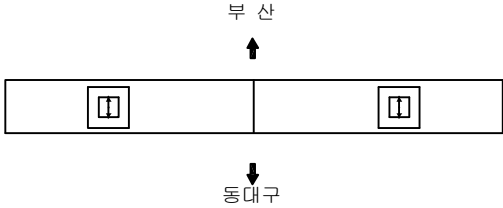


용역명	2017년 상반기 시설물 정기점검 용역
과업기간	2017. 03. 21 ~ 2017. 06. 30
발주처	 신대구부산고속도로주식회사
용역사	(주)위드이앤오
도면번호	31


ID:시지교(부산)-교대 A2

보 수 이 려			
	기 존 규 열		보 수(12. 상반기)
	신 규 규 열		보 수(12. 하반기)
	보 수부위재균열		보 수(13. 상반기)
	보 수(기보수)		보 수(13. 하반기)
	보 수(08. 하반기)		보 수(14. 상반기)
	보 수(09. 상반기)		보 수(14. 하반기)
	보 수(09. 하반기)		보 수(15. 상반기)
	보 수(10. 상반기)		보 수(15. 하반기)
	보 수(10. 하반기)		보 수(16. 상반기)
	보 수(11. 상반기)		보 수(16. 하반기)
	보 수(11. 하반기)		보 수(17. 상반기)


손 상 현 황 표

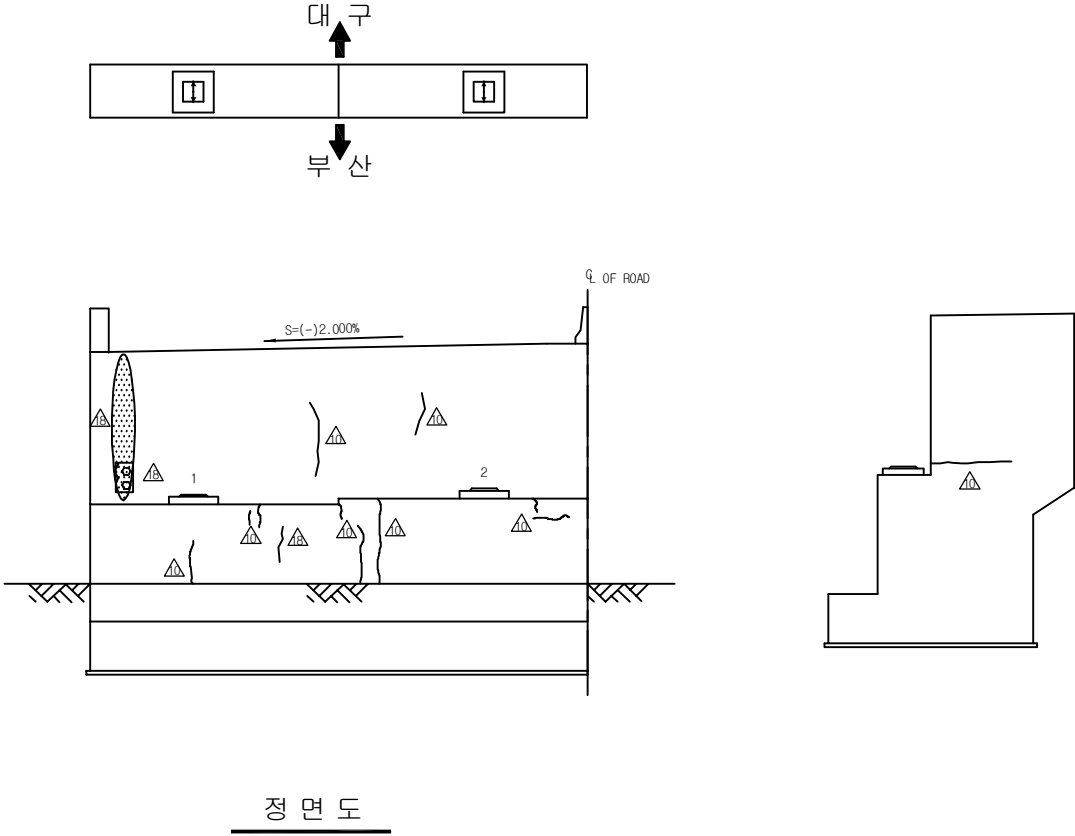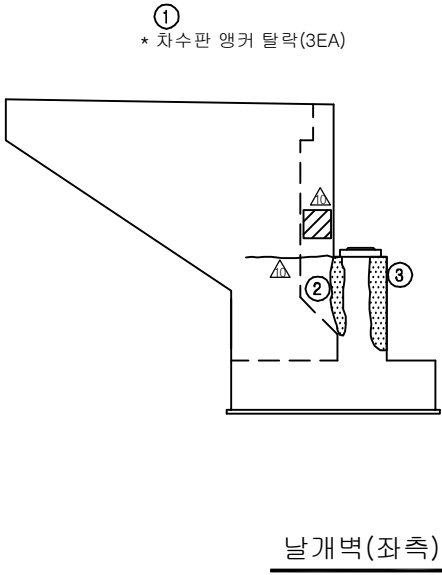[illegible]

KEY PLAN


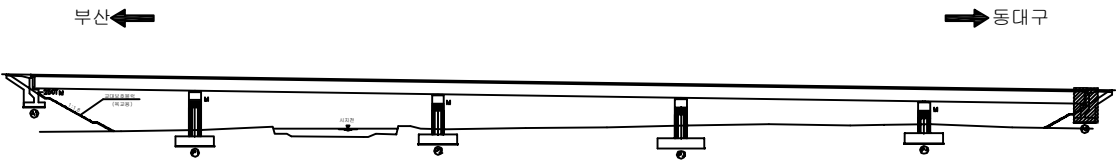


SECTION _____

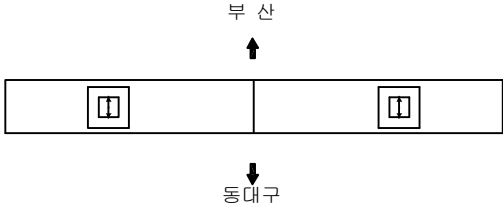


용역명	2017년 상반기 시설물 정기점검 용역
과업기간	2017. 03. 21 ~ 2017. 06. 30
발주처	 신대구부산고속도로주식회사
용역사	(주)위드이앤오
도면번호	32


ID:시지교(부산)-교각 P1

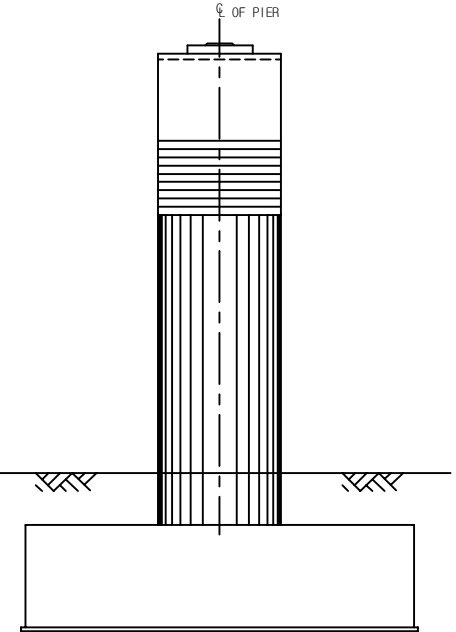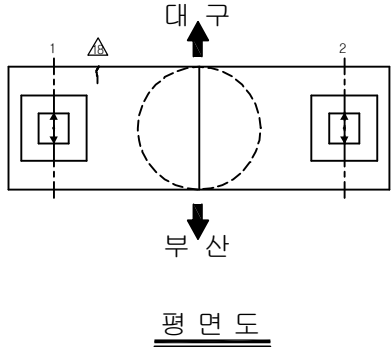


측면도(좌측)

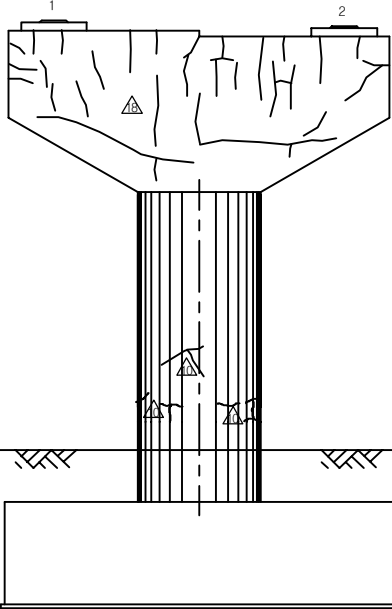

정 면 도

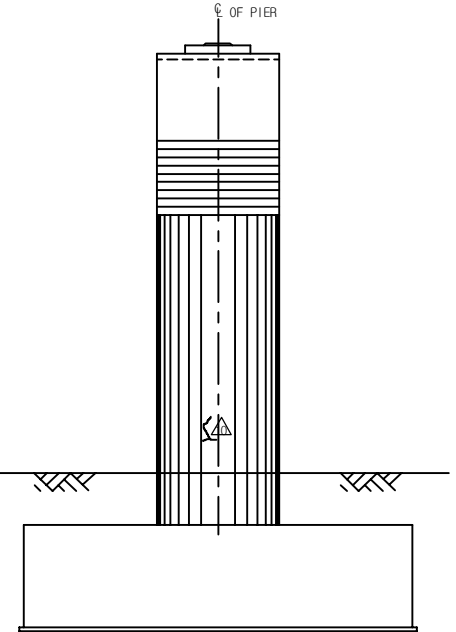

측면도(우측)

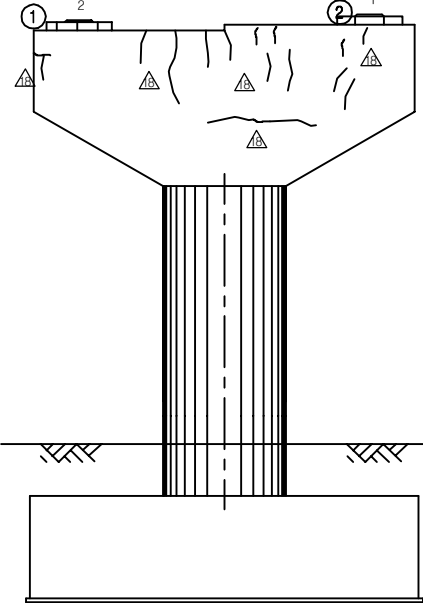

배 면 도

보 수 이 력			
	기 존 규 열		보 수(12. 상반기)
	신 규 규 열		보 수(12. 하반기)
	보수부위재균열		보 수(13. 상반기)
	보 수(기보수)		보 수(13. 하반기)
	보 수(08. 하반기)		보 수(14. 상반기)
	보 수(09. 상반기)		보 수(14. 하반기)
	보 수(09. 하반기)		보 수(15. 상반기)
	보 수(10. 상반기)		보 수(15. 하반기)
	보 수(10. 하반기)		보 수(16. 상반기)
	보 수(11. 상반기)		보 수(16. 하반기)
	보 수(11. 하반기)		보 수(17. 상반기)

[illegible]

주) 손상의 폭과 길이는 m 이며, 단 균열의 폭은 mm 임

KEY PLAN






부산 ← → 동대구











SECTION


용역명	2017년 상반기 시설물 정기점검 용역
과업기간	2017. 03. 21 ~ 2017. 06. 30
발주처	 신대구부산고속도로주식회사
용역사	(주)위드이앤오
도면번호	33

          ID:시지교(부산)-교각 P2

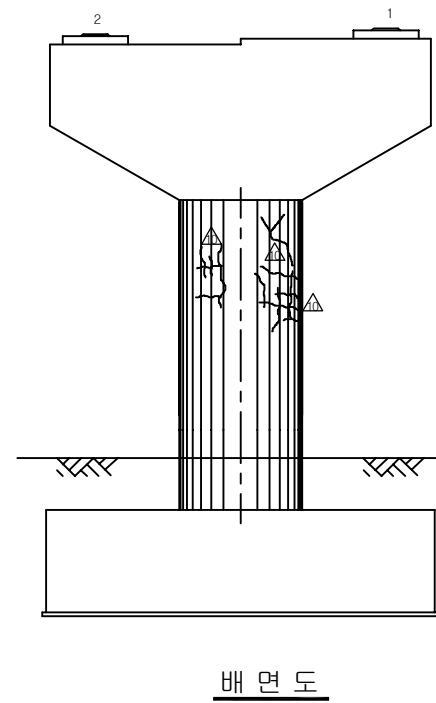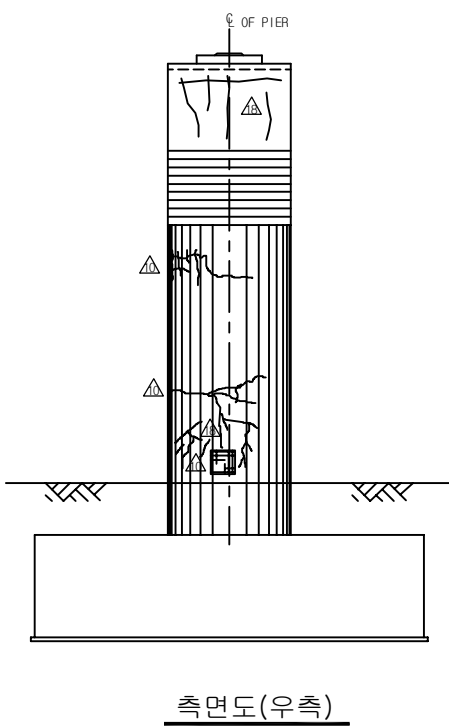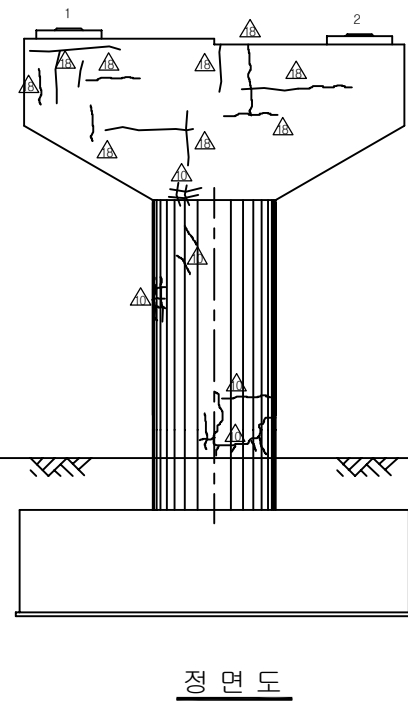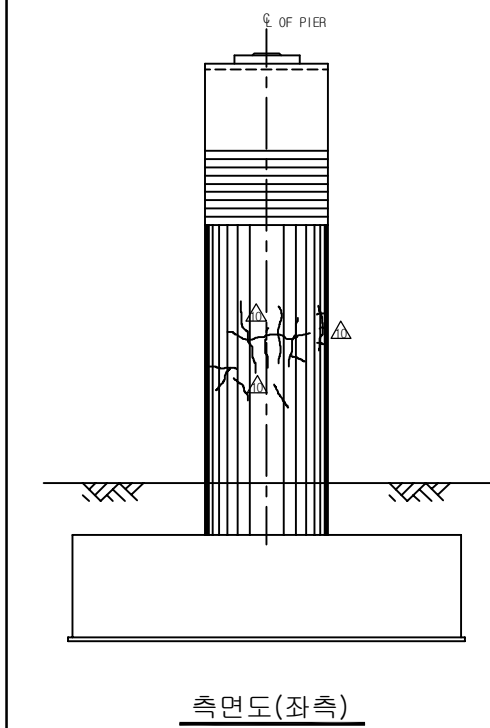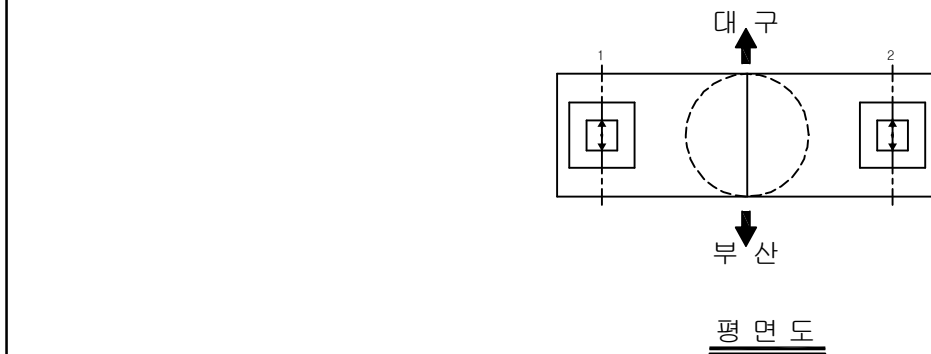


보수 이 력			
	기 준 규 열		보 수(12. 상반기)
	신 규 규 열		보 수(12. 하반기)
	보수부위재균열		보 수(13. 상반기)
	보 수(기보수)		보 수(13. 하반기)
	보 수(08. 하반기)		보 수(14. 상반기)
	보 수(09. 상반기)		보 수(14. 하반기)
	보 수(09. 하반기)		보 수(15. 상반기)
	보 수(10. 상반기)		보 수(15. 하반기)
	보 수(10. 하반기)		보 수(16. 상반기)
	보 수(11. 상반기)		보 수(16. 하반기)
	보 수(11. 하반기)		보 수(17. 상반기)


[illegible]

주) 손상의 폭과 길이는 m 이며, 단 균열의 폭은 mm 임

KEY PLAN





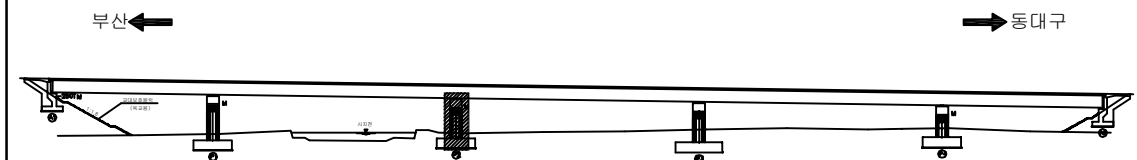











SECTION _____

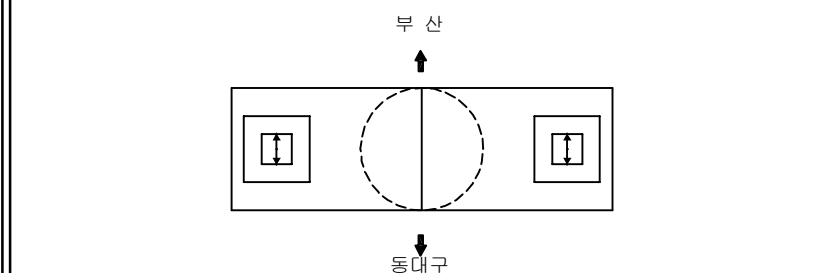

용역명	2017년 상반기 시설물 정기점검 용역
과업기간	2017. 03. 21 ~ 2017. 06. 30
발주처	 신대구부산고속도로주식회사
용역사	(주)위드이앤오
도면번호	34

         ID:시지교(부산)-교각 P3

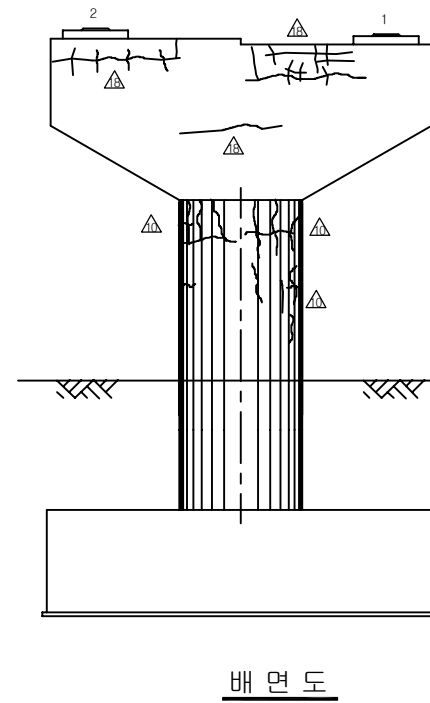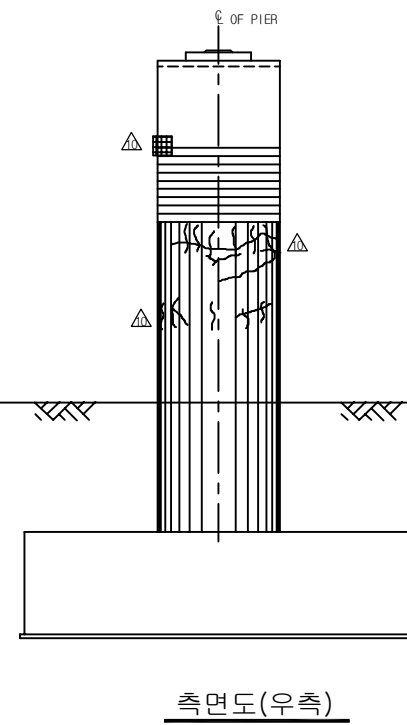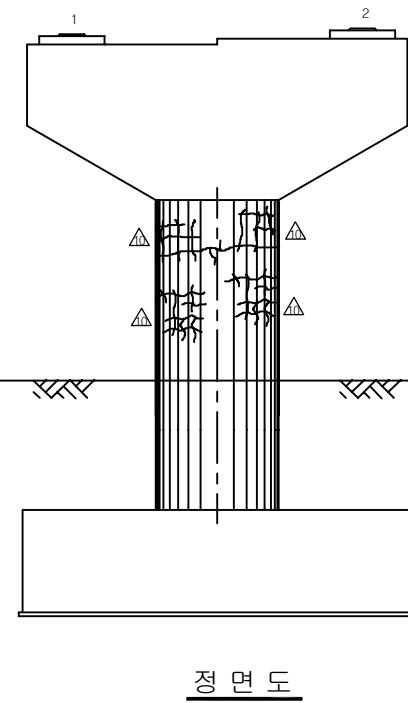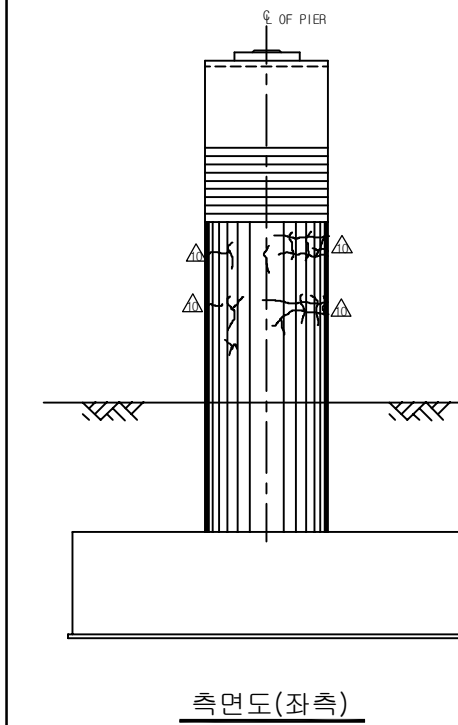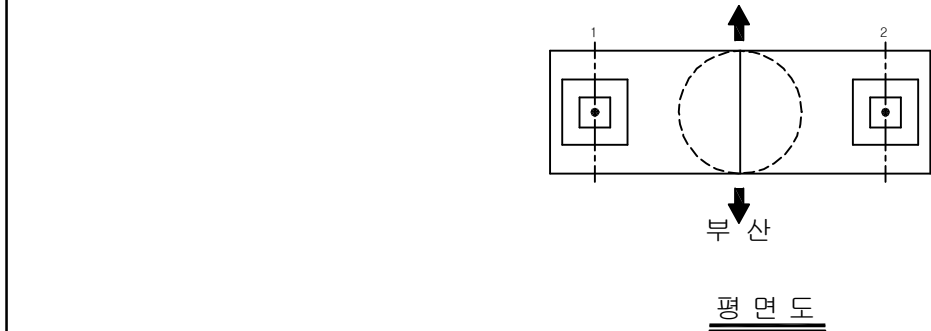


보수 이 력			
	기 준 규 열		보 수(12. 상반기)
	신 규 규 열		보 수(12. 하반기)
	보수부위재균열		보 수(13. 상반기)
	보 수(기보수)		보 수(13. 하반기)
	보 수(08. 하반기)		보 수(14. 상반기)
	보 수(09. 상반기)		보 수(14. 하반기)
	보 수(09. 하반기)		보 수(15. 상반기)
	보 수(10. 상반기)		보 수(15. 하반기)
	보 수(10. 하반기)		보 수(16. 상반기)
	보 수(11. 상반기)		보 수(16. 하반기)
	보 수(11. 하반기)		보 수(17. 상반기)


[illegible]

주) 손상의 폭과 길이는 m 이며, 단 균열의 폭은 mm 임

KEY PLAN


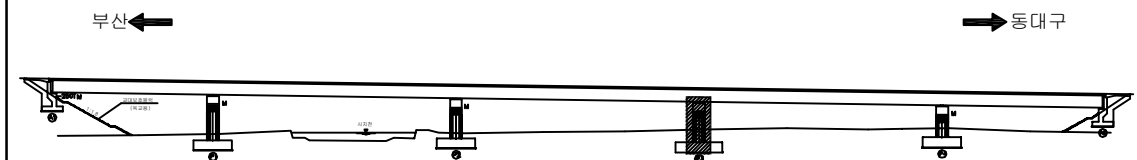


SECTION _____

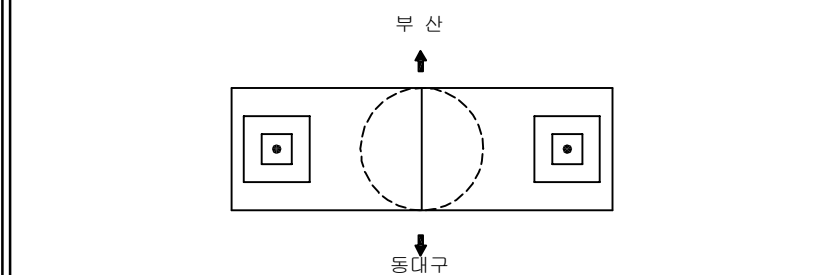

용역명	2017년 상반기 시설물 정기점검 용역
과업기간	2017. 03. 21 ~ 2017. 06. 30
발주처	 신대구부산고속도로주식회사
용역사	(주)위드이앤오
도면번호	35

ID:시지교(부산)-교각 P4

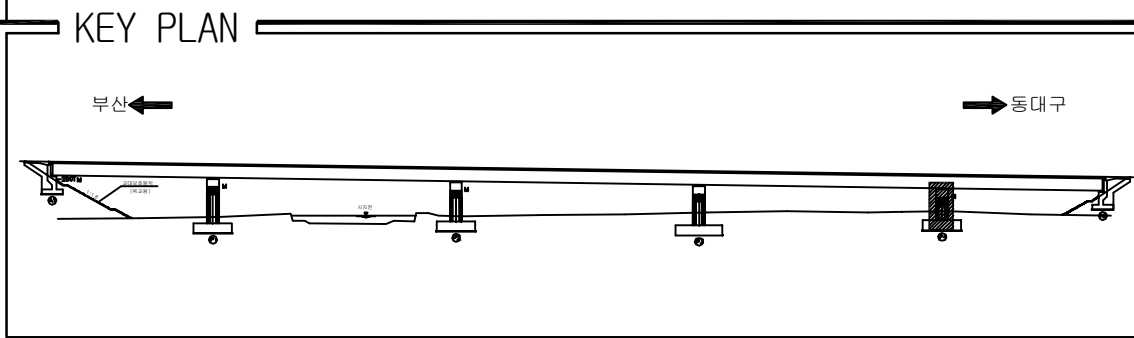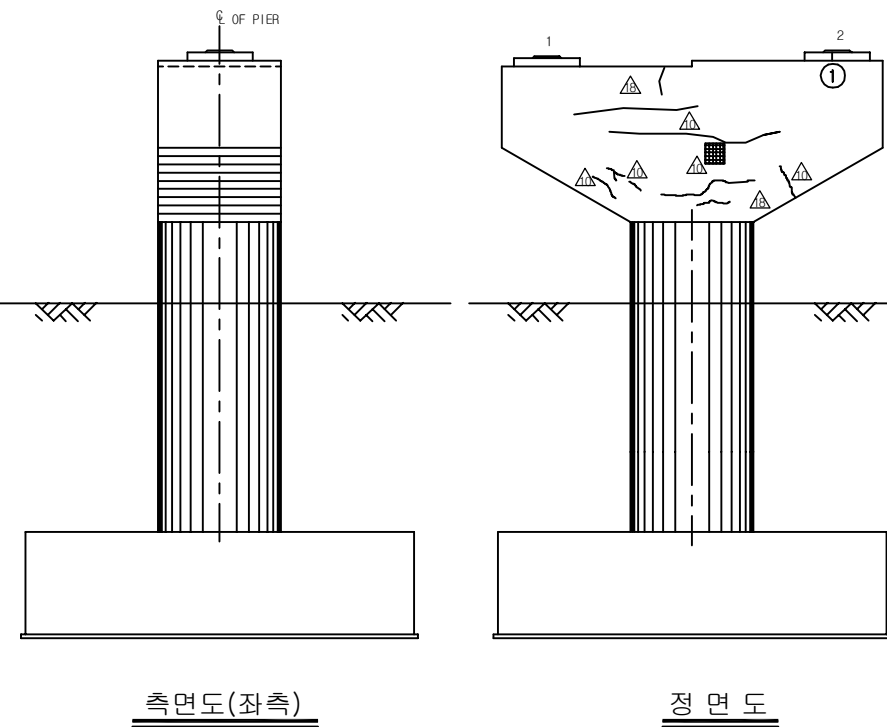

SECTION

부산

동대구

용역명	2017년 상반기 시설물 정기점검 용역
과업기간	2017. 03. 21 ~ 2017. 06. 30
발주처	 신대구부산고속도로주식회사
용역사	(주)위드이앤오
도면번호	36