

3. 청도천4교

ID:청도천4교(대구)-교면포장 S1~S3


보수이력

	기 존 관 물		보 수(12. 상반기)
	신 규 관 물		보 수(12. 하반기)
	보수부위재관물		보 수(13. 상반기)
	보 수(기보수)		보 수(13. 하반기)
	보 수(08. 하반기)		보 수(14. 상반기)
	보 수(09. 상반기)		보 수(14. 하반기)
	보 수(09. 하반기)		보 수(15. 상반기)
	보 수(10. 상반기)		보 수(15. 하반기)
	보 수(10. 하반기)		보 수(16. 상반기)
	보 수(11. 상반기)		보 수(16. 하반기)
	보 수(11. 하반기)		보 수(17. 상반기)


손상 현황 표

[illegible]


주) 손상의 폭과 길이는 m 이며, 단 균열의 폭은 mm 임

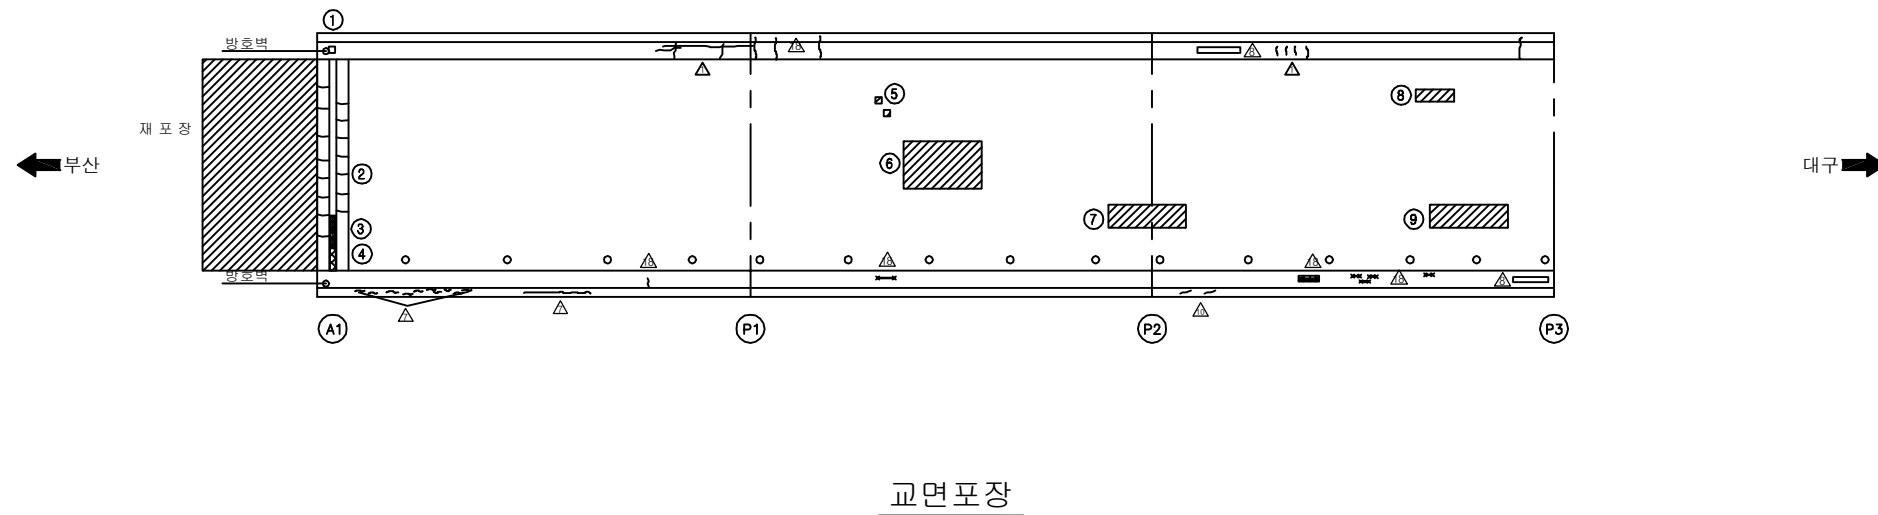

KEY PLAN

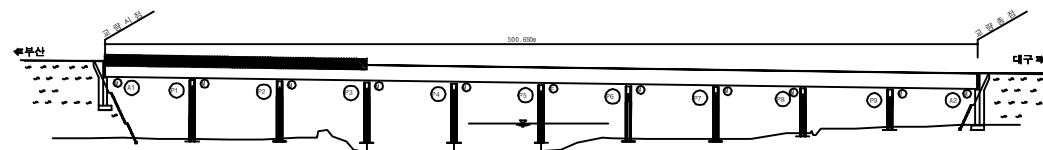

SECTION

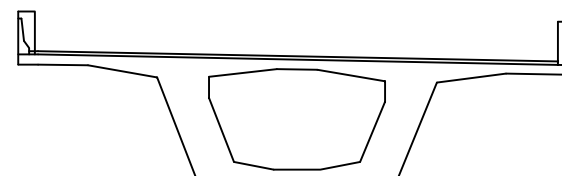

용역명	2017년 상반기 시설물 정기점검 용역
과업기간	2017. 03. 21 ~ 2017. 06. 30
발주처	 신대구부산고속도로주식회사
용역사	(주)위드이앤오
도면번호	001

ID:청도천4교(대구)-교면포장 S4~S6


보수이력

<u> </u>	기 존 관 월	<u> 9 </u>	보 수(12. 상반기)
<u> </u>	신 규 관 월	<u> 10 </u>	보 수(12. 하반기)
<u> </u>	보수부위재관월	<u> 11 </u>	보 수(13. 상반기)
<u> 1 </u>	보 수(기보수)	<u> 12 </u>	보 수(13. 하반기)
<u> 2 </u>	보 수(08. 하반기)	<u> 13 </u>	보 수(14. 상반기)
<u> 3 </u>	보 수(09. 상반기)	<u> 14 </u>	보 수(14. 하반기)
<u> 4 </u>	보 수(09. 하반기)	<u> 15 </u>	보 수(15. 상반기)
<u> 5 </u>	보 수(10. 상반기)	<u> 16 </u>	보 수(15. 하반기)
<u> 6 </u>	보 수(10. 하반기)	<u> 17 </u>	보 수(16. 상반기)
<u> 7 </u>	보 수(11. 상반기)	<u> 18 </u>	보 수(16. 하반기)
<u> 8 </u>	보 수(11. 하반기)	<u> 19 </u>	보 수(17. 상반기)

손상 현황 표


[illegible]

주) 손상의 폭과 길이는 m 이며, 단 균열의 폭은 mm 임

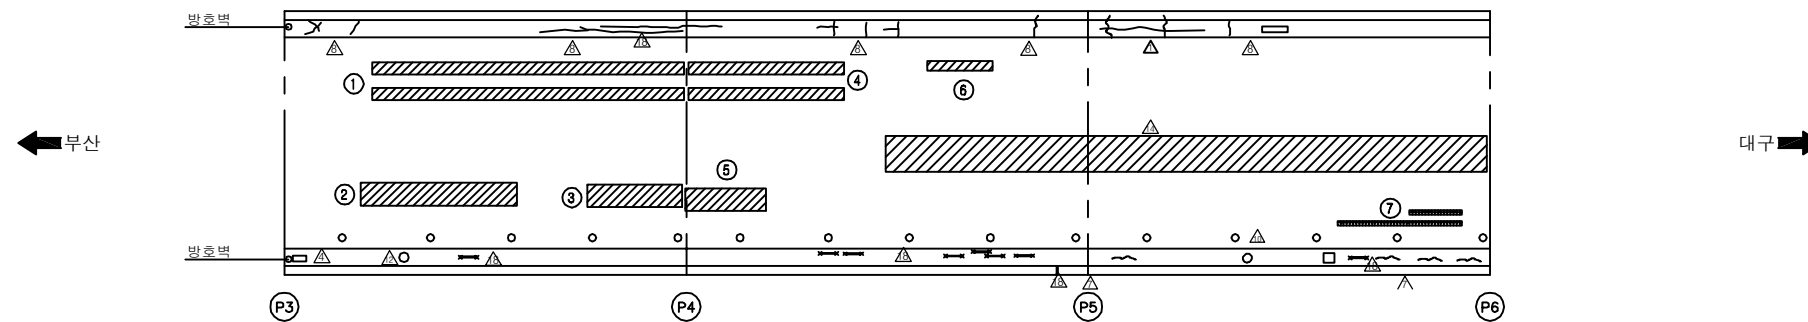


교면포장

KEY PLAN

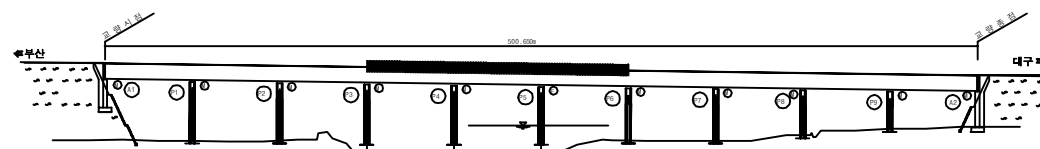

SECTION

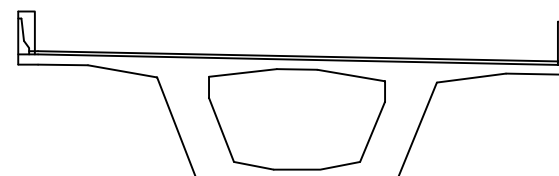

용역명	2017년 상반기 시설물 정기점검 용역
과업기간	2017. 03. 21 ~ 2017. 06. 30
발주처	 신대구부산고속도로주식회사
용역사	(주)위드이앤오
도면번호	002

ID:청도천4교(대구)-교면포장 S7~S10


보수이력

	기 존 관 물		보 수(12. 상반기)
	신 규 관 물		보 수(12. 하반기)
	보수부위재관물		보 수(13. 상반기)
	보 수(기보수)		보 수(13. 하반기)
	보 수(08. 하반기)		보 수(14. 상반기)
	보 수(09. 상반기)		보 수(14. 하반기)
	보 수(09. 하반기)		보 수(15. 상반기)
	보 수(10. 상반기)		보 수(15. 하반기)
	보 수(10. 하반기)		보 수(16. 상반기)
	보 수(11. 상반기)		보 수(16. 하반기)
	보 수(11. 하반기)		보 수(17. 상반기)

손상 현황 표


[illegible]

주) 손상의 폭과 길이는 m 이며, 단 균열의 폭은 mm 임

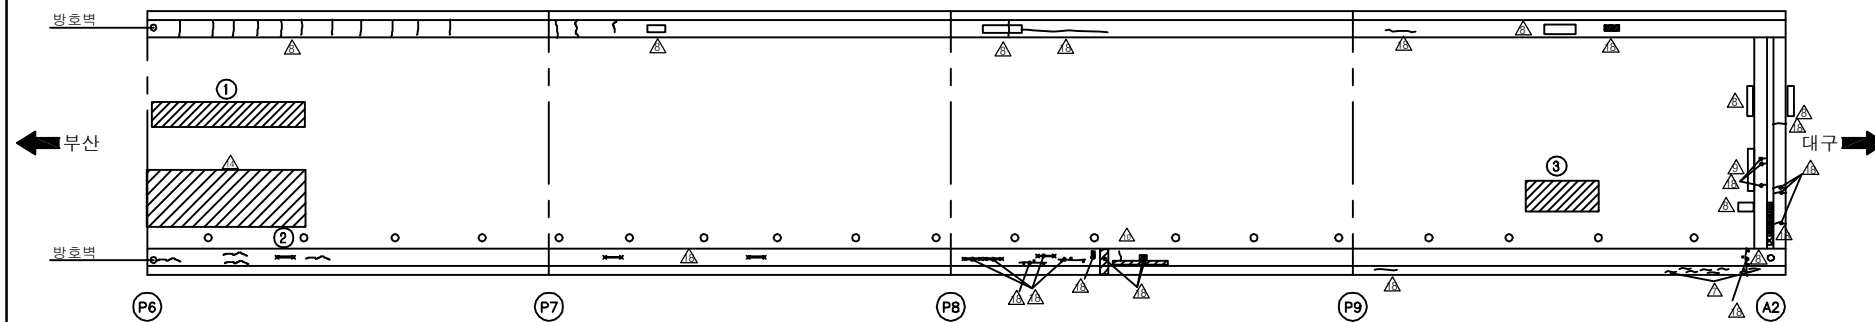


교면포장

KEY PLAN

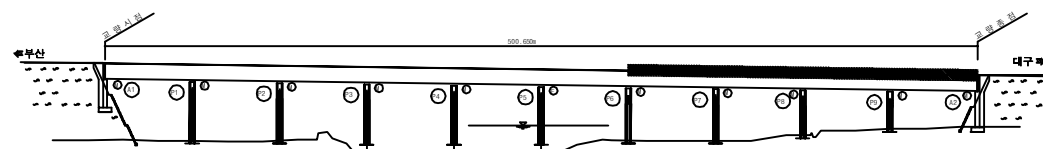

SECTION

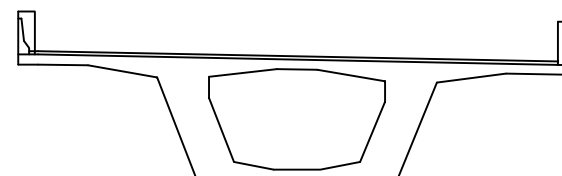

용역명	2017년 상반기 시설물 정기점검 용역
과업기간	2017. 03. 21 ~ 2017. 06. 30
발주처	 신대구부산고속도로주식회사
용역사	(주)위드이앤오
도면번호	003

ID:청도천4교(대구)-거더외부 S1

보 수 이 력		
<u> </u>	기 존 균 열	<u>9</u> <u> </u> 보 수(12. 상반기)
<u> </u>	신 규 균 열	<u>10</u> <u> </u> 보 수(12. 하반기)
<u> </u>	보수부위재균열	<u>11</u> <u> </u> 보 수(13. 상반기)
<u>1</u> <u> </u>	보 수(기보수)	<u>12</u> <u> </u> 보 수(13. 하반기)
<u>2</u> <u> </u>	보 수(08. 하반기)	<u>13</u> <u> </u> 보 수(14. 상반기)
<u>3</u> <u> </u>	보 수(09. 상반기)	<u>14</u> <u> </u> 보 수(14. 하반기)
<u>4</u> <u> </u>	보 수(09. 하반기)	<u>15</u> <u> </u> 보 수(15. 상반기)
<u>5</u> <u> </u>	보 수(10. 상반기)	<u>16</u> <u> </u> 보 수(15. 하반기)
<u>6</u> <u> </u>	보 수(10. 하반기)	<u>17</u> <u> </u> 보 수(16. 상반기)
<u>7</u> <u> </u>	보 수(11. 상반기)	<u>18</u> <u> </u> 보 수(16. 하반기)
<u>8</u> <u> </u>	보 수(11. 하반기)	<u>19</u> <u> </u> 보 수(17. 상반기)

[illegible]

거더외부

SECTION


용역명	2017년 상반기 시설물 정기점검 용역
과업기간	2017. 03. 21 ~ 2017. 06. 30
발주처	 신대구부산고속도로주식회사
용역사	(주)위드이앤오
도면번호	004

ID:청도천4교(대구)-거더외부 S2


보 수 이 려

<u> </u>	기 존 규 열	<u>9</u>	보 수 (12. 상반기)
<u> </u>	신 규 규 열	<u>10</u>	보 수 (12. 하반기)
<u> </u>	보수부위재균열	<u>11</u>	보 수 (13. 상반기)
<u>1</u>	보 수 (기보수)	<u>12</u>	보 수 (13. 하반기)
<u>2</u>	보 수 (08. 하반기)	<u>13</u>	보 수 (14. 상반기)
<u>3</u>	보 수 (09. 상반기)	<u>14</u>	보 수 (14. 하반기)
<u>4</u>	보 수 (09. 하반기)	<u>15</u>	보 수 (15. 상반기)
<u>5</u>	보 수 (10. 상반기)	<u>16</u>	보 수 (15. 하반기)
<u>6</u>	보 수 (10. 하반기)	<u>17</u>	보 수 (16. 상반기)
<u>7</u>	보 수 (11. 상반기)	<u>18</u>	보 수 (16. 하반기)
<u>8</u>	보 수 (11. 하반기)	<u>19</u>	보 수 (17. 상반기)

손상 현황 표


[illegible]

주) 손상의 폭과 길이는 m 이며, 단 균열의 폭은 mm 임

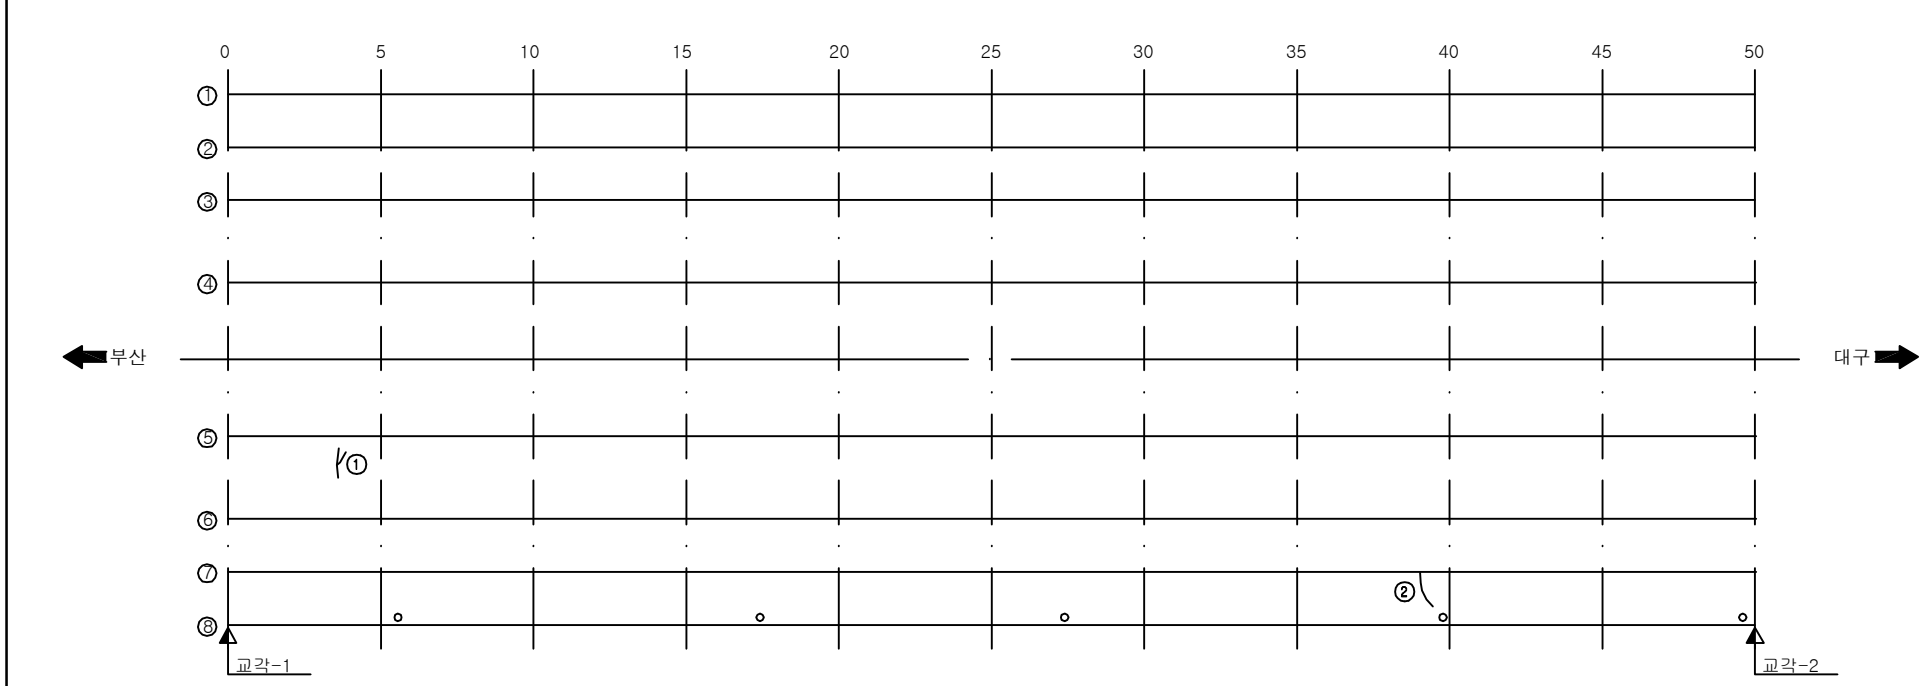


거더외부

KEY PLAN

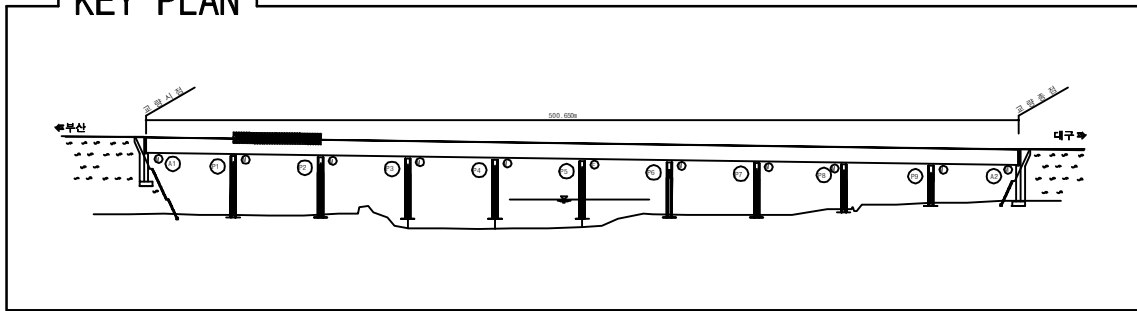

SECTION

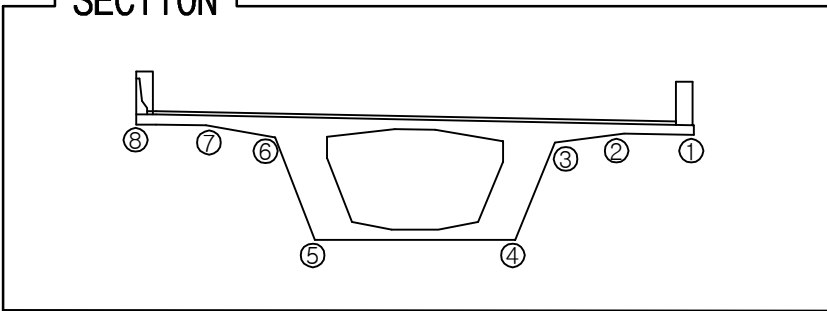

용역명	2017년 상반기 시설물 정기점검 용역
과업기간	2017. 03. 21 ~ 2017. 06. 30
발주처	 신대구부산고속도로주식회사
용역사	(주)위드이앤오
도면번호	005


ID:청도천4교(대구)-거더외부 S3

보 수 이 려

<u> </u>	기 존 규 열	<u>9</u>	보 수 (12. 상반기)
<u> </u>	신 규 규 열	<u>10</u>	보 수 (12. 하반기)
<u> </u>	보수부위재균열	<u>11</u>	보 수 (13. 상반기)
<u>1</u>	보 수 (기보수)	<u>12</u>	보 수 (13. 하반기)
<u>2</u>	보 수 (08. 하반기)	<u>13</u>	보 수 (14. 상반기)
<u>3</u>	보 수 (09. 상반기)	<u>14</u>	보 수 (14. 하반기)
<u>4</u>	보 수 (09. 하반기)	<u>15</u>	보 수 (15. 상반기)
<u>5</u>	보 수 (10. 상반기)	<u>16</u>	보 수 (15. 하반기)
<u>6</u>	보 수 (10. 하반기)	<u>17</u>	보 수 (16. 상반기)
<u>7</u>	보 수 (11. 상반기)	<u>18</u>	보 수 (16. 하반기)
<u>8</u>	보 수 (11. 하반기)	<u>19</u>	보 수 (17. 상반기)


손상 현황 표

주) 손상의 폭과 길이는 m 이며, 단 균열의 폭은 mm 임

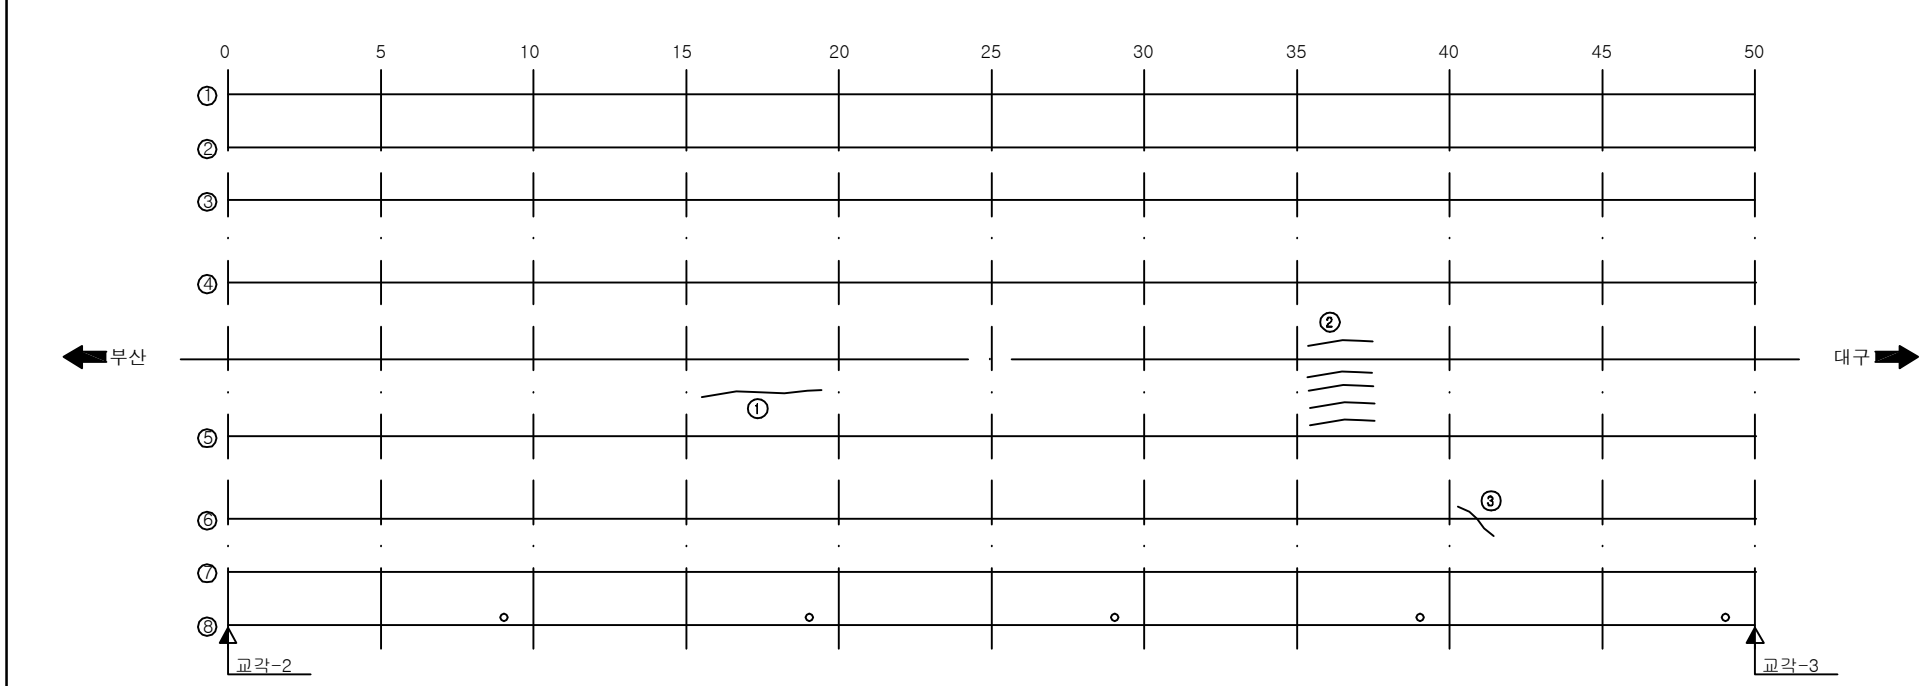


거더외부

KEY PLAN

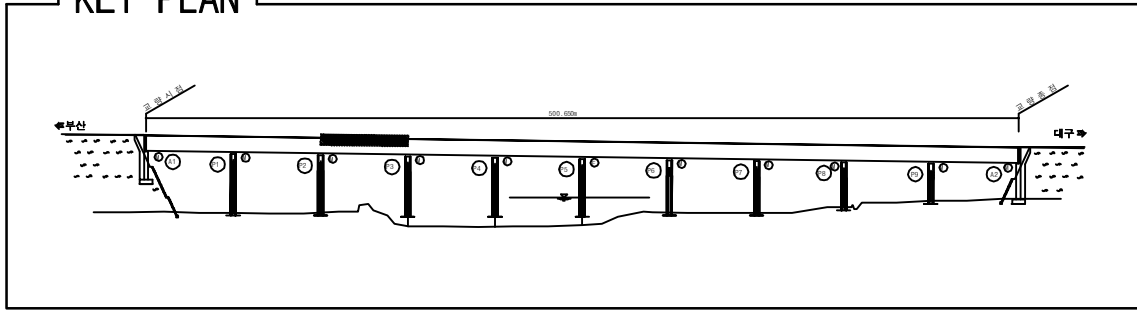

SECTION _____

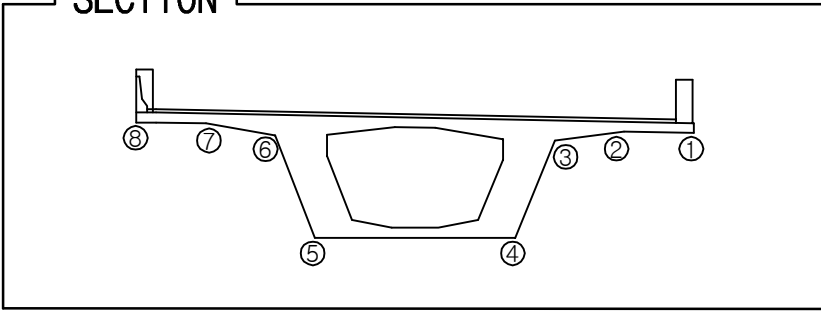

용역명	2017년 상반기 시설물 정기점검 용역
과업기간	2017. 03. 21 ~ 2017. 06. 30
발주처	 신대구부산고속도로주식회사
용역사	(주)위드이앤오
도면번호	006

ID:청도천4교(대구)-거더외부 S4


보수 이력

_____	기 존 규 칙	⑨ _____	보 수 (12. 상반기)
_____	신 규 규 칙	⑩ _____	보 수 (12. 하반기)
=====	보수부위재균열	⑪ _____	보 수 (13. 상반기)
① _____	보 수 (기보수)	⑫ _____	보 수 (13. 하반기)
② _____	보 수 (08. 하반기)	⑬ _____	보 수 (14. 상반기)
③ _____	보 수 (09. 상반기)	⑭ _____	보 수 (14. 하반기)
④ _____	보 수 (09. 하반기)	⑮ _____	보 수 (15. 상반기)
⑤ _____	보 수 (10. 상반기)	⑯ _____	보 수 (15. 하반기)
⑥ _____	보 수 (10. 하반기)	⑰ _____	보 수 (16. 상반기)
⑦ _____	보 수 (11. 상반기)	⑱ _____	보 수 (16. 하반기)
⑧ _____	보 수 (11. 하반기)	㉑ _____	보 수 (17. 상반기)

손상 현황 표


[illegible]

주) 손상의 폭과 길이는 m 이며, 단 균열의 폭은 mm 임

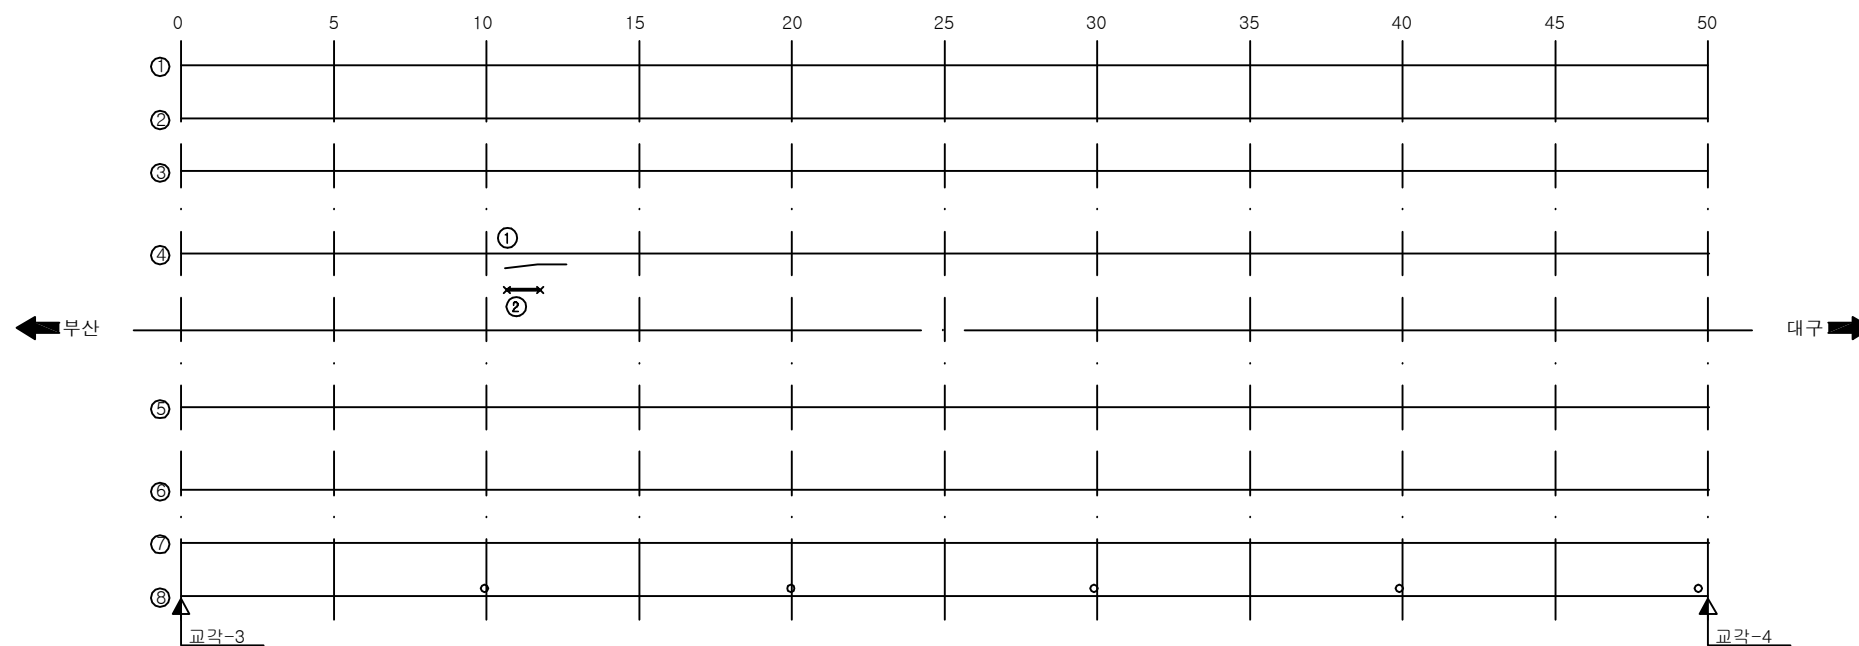


거더외부

KEY PLAN

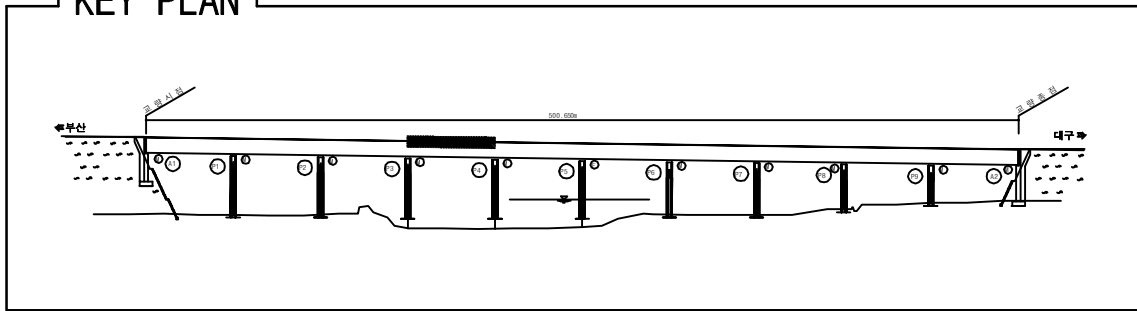

SECTION _____

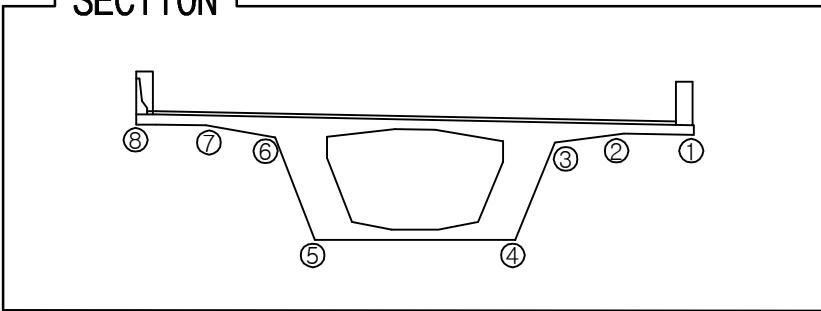

용역명	2017년 상반기 시설물 정기점검 용역
과업기간	2017. 03. 21 ~ 2017. 06. 30
발주처	 신대구부산고속도로주식회사
용역사	(주)위드이앤오
도면번호	007

ID:청도천4교(대구)-거더외부 S5


보수이력

<u> </u>	기 존 규 열	<u>9</u>	보 수 (12. 상반기)
<u> </u>	신 규 규 열	<u>10</u>	보 수 (12. 하반기)
<u> </u>	보수부위재균열	<u>11</u>	보 수 (13. 상반기)
<u>1</u>	보 수 (기보수)	<u>12</u>	보 수 (13. 하반기)
<u>2</u>	보 수 (08. 하반기)	<u>13</u>	보 수 (14. 상반기)
<u>3</u>	보 수 (09. 상반기)	<u>14</u>	보 수 (14. 하반기)
<u>4</u>	보 수 (09. 하반기)	<u>15</u>	보 수 (15. 상반기)
<u>5</u>	보 수 (10. 상반기)	<u>16</u>	보 수 (15. 하반기)
<u>6</u>	보 수 (10. 하반기)	<u>17</u>	보 수 (16. 상반기)
<u>7</u>	보 수 (11. 상반기)	<u>18</u>	보 수 (16. 하반기)
<u>8</u>	보 수 (11. 하반기)	<u>19</u>	보 수 (17. 상반기)

손상 현황 표


[illegible]

주) 손상의 폭과 길이는 m 이며, 단 균열의 폭은 mm 임

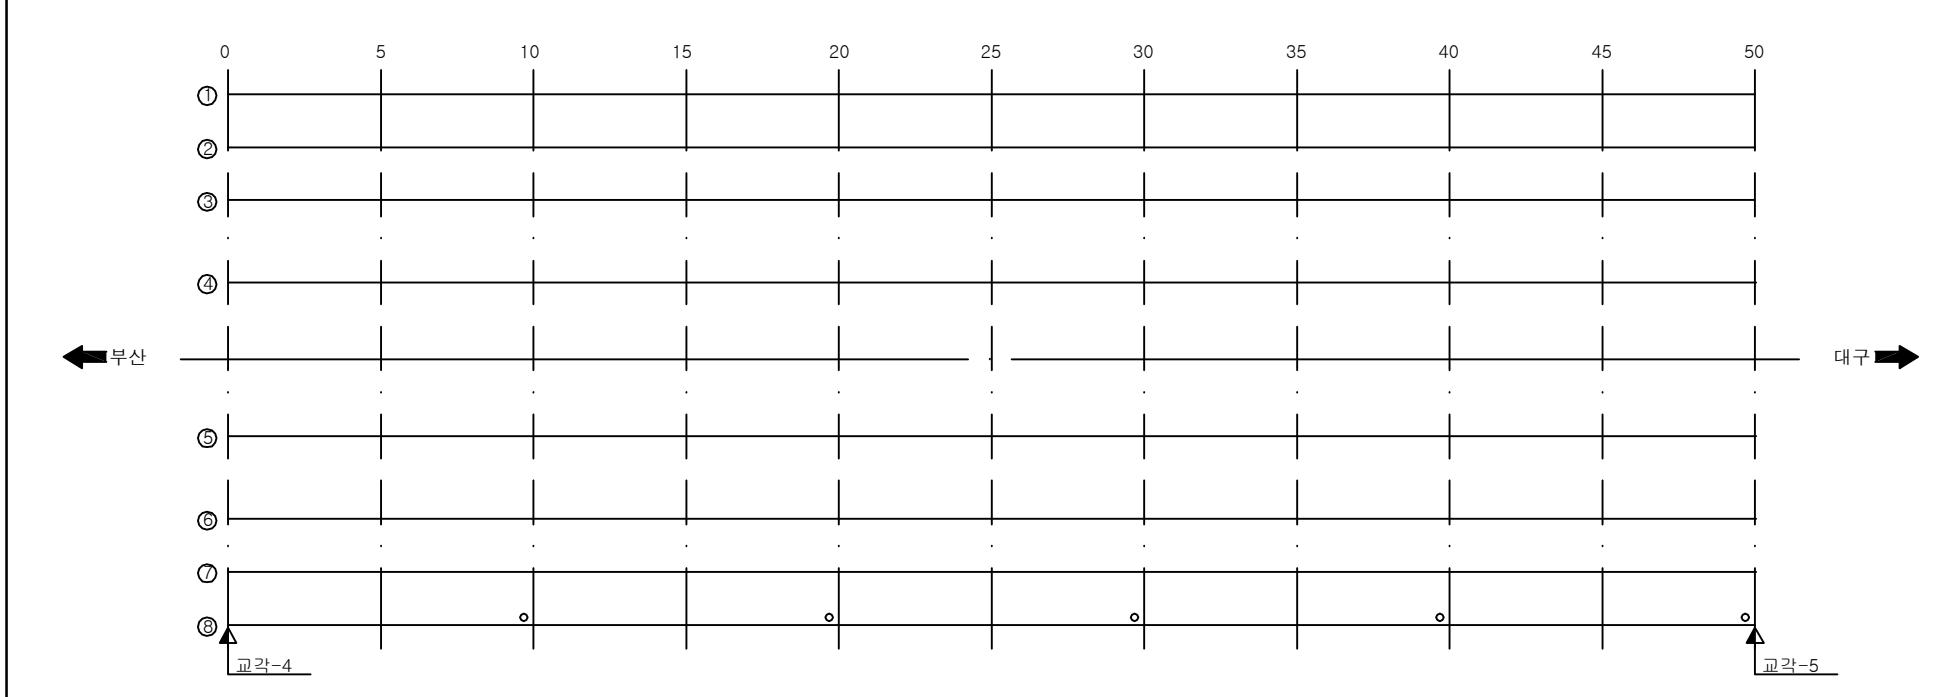


거더외부

KEY PLAN

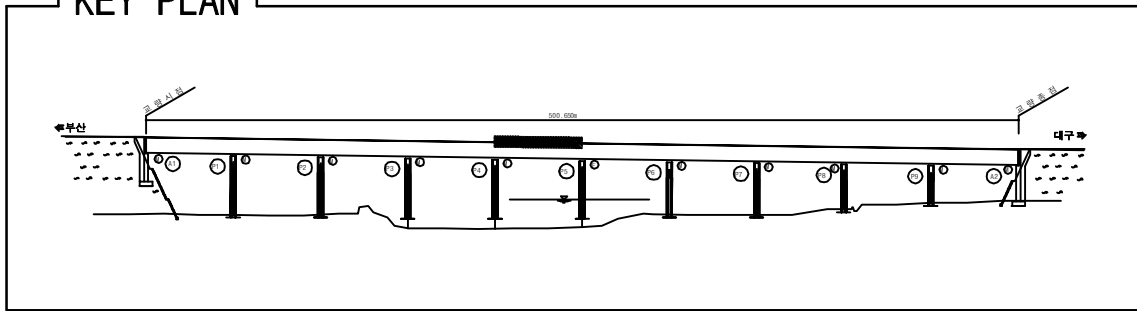

SECTION

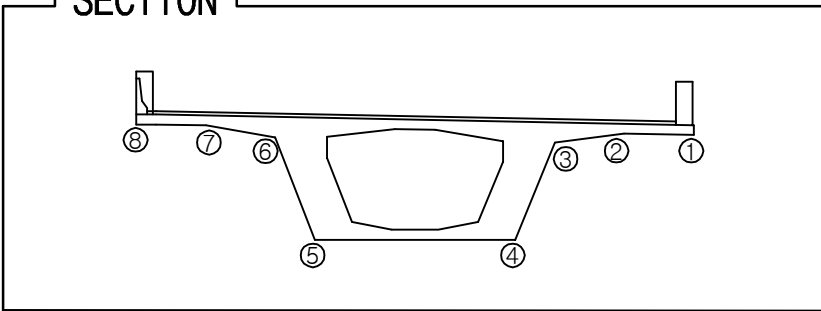

용역명	2017년 상반기 시설물 정기점검 용역
과업기간	2017. 03. 21 ~ 2017. 06. 30
발주처	 신대구부산고속도로주식회사
용역사	(주)위드이앤오
도면번호	008

ID:청도천4교(대구)-거더외부 S6

보수이력


	기 존 관 물		보 수(12. 상반기)
	신 규 관 물		보 수(12. 하반기)
	보수부위재관물		보 수(13. 상반기)
	보 수(기보수)		보 수(13. 하반기)
	보 수(08. 하반기)		보 수(14. 상반기)
	보 수(09. 상반기)		보 수(14. 하반기)
	보 수(09. 하반기)		보 수(15. 상반기)
	보 수(10. 상반기)		보 수(15. 하반기)
	보 수(10. 하반기)		보 수(16. 상반기)
	보 수(11. 상반기)		보 수(16. 하반기)
	보 수(11. 하반기)		보 수(17. 상반기)

손상 현황 표


[illegible]

주) 손상의 폭과 길이는 m 이며, 단 균열의 폭은 mm 임

KEY PLAN

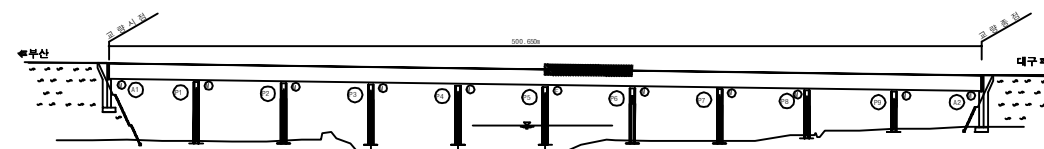

SECTION

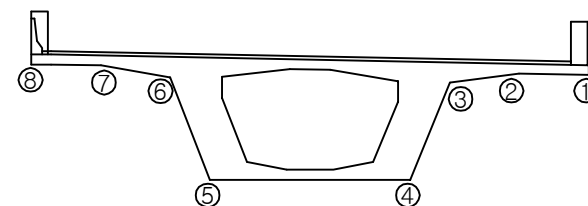

용역명	2017년 상반기 시설물 정기점검 용역
과업기간	2017. 03. 21 ~ 2017. 06. 30
발주처	 신대구부산고속도로주식회사
용역사	(주)위드이앤오
도면번호	009

ID:청도천4교(대구)-거더외부 S7


보 수 이 려

<u> </u>	기 존 규 열	<u>9</u>	보 수 (12. 상반기)
<u> </u>	신 규 규 열	<u>10</u>	보 수 (12. 하반기)
<u> </u>	보수부위재균열	<u>11</u>	보 수 (13. 상반기)
<u>1</u>	보 수 (기보수)	<u>12</u>	보 수 (13. 하반기)
<u>2</u>	보 수 (08. 하반기)	<u>13</u>	보 수 (14. 상반기)
<u>3</u>	보 수 (09. 상반기)	<u>14</u>	보 수 (14. 하반기)
<u>4</u>	보 수 (09. 하반기)	<u>15</u>	보 수 (15. 상반기)
<u>5</u>	보 수 (10. 상반기)	<u>16</u>	보 수 (15. 하반기)
<u>6</u>	보 수 (10. 하반기)	<u>17</u>	보 수 (16. 상반기)
<u>7</u>	보 수 (11. 상반기)	<u>18</u>	보 수 (16. 하반기)
<u>8</u>	보 수 (11. 하반기)	<u>19</u>	보 수 (17. 상반기)

손상 현황 표


[illegible]

주) 손상의 폭과 길이는 m 이며, 단 균열의 폭은 mm 임

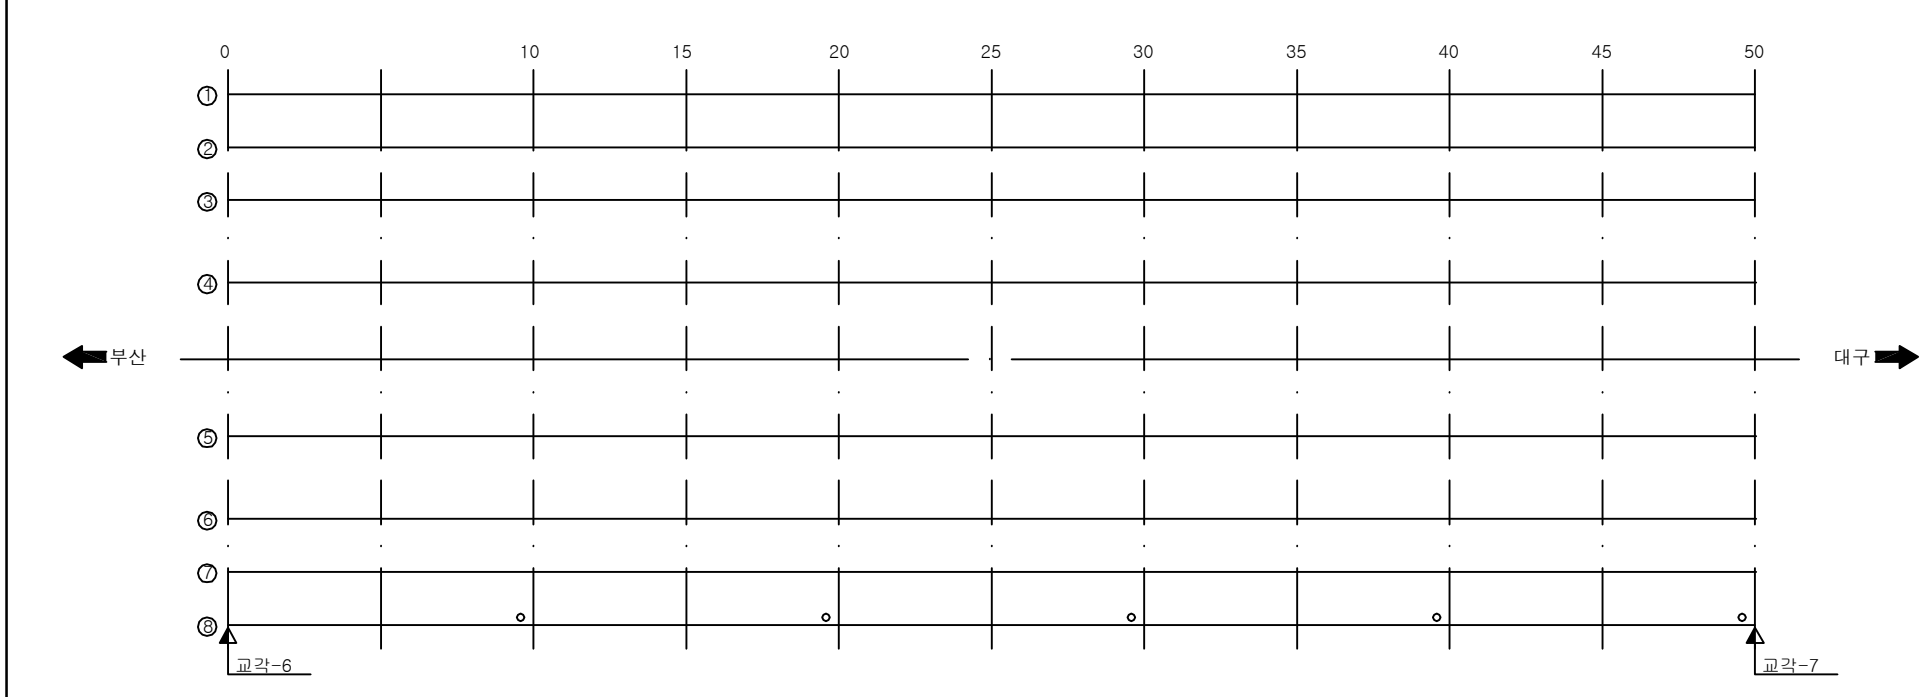


거더외부

KEY PLAN

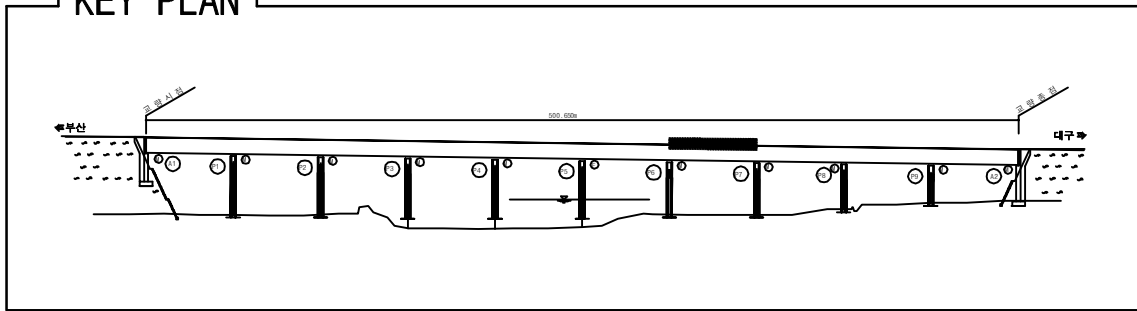

SECTION _____

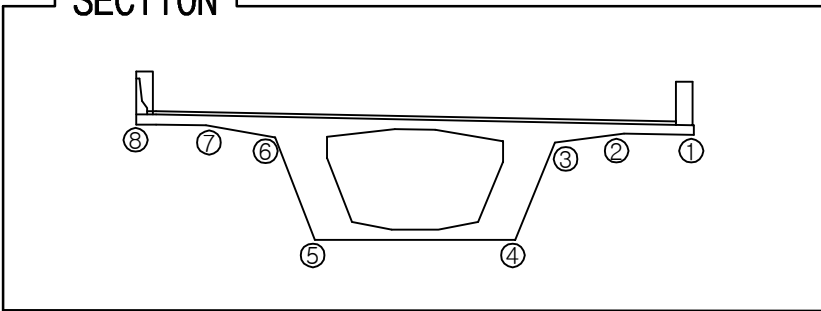

용역명	2017년 상반기 시설물 정기점검 용역
과업기간	2017. 03. 21 ~ 2017. 06. 30
발주처	 신대구부산고속도로주식회사
용역사	(주)위드이앤오
도면번호	010

ID:청도천4교(대구)-거더외부 S8


보 수 이 려

<u> </u>	기 존 규 열	<u>9</u>	보 수 (12. 상반기)
<u> </u>	신 규 규 열	<u>10</u>	보 수 (12. 하반기)
<u> </u>	보수부위재균열	<u>11</u>	보 수 (13. 상반기)
<u>1</u>	보 수 (기보수)	<u>12</u>	보 수 (13. 하반기)
<u>2</u>	보 수 (08. 하반기)	<u>13</u>	보 수 (14. 상반기)
<u>3</u>	보 수 (09. 상반기)	<u>14</u>	보 수 (14. 하반기)
<u>4</u>	보 수 (09. 하반기)	<u>15</u>	보 수 (15. 상반기)
<u>5</u>	보 수 (10. 상반기)	<u>16</u>	보 수 (15. 하반기)
<u>6</u>	보 수 (10. 하반기)	<u>17</u>	보 수 (16. 상반기)
<u>7</u>	보 수 (11. 상반기)	<u>18</u>	보 수 (16. 하반기)
<u>8</u>	보 수 (11. 하반기)	<u>19</u>	보 수 (17. 상반기)

손상 현황 표


[illegible]

주) 손상의 폭과 길이는 m 이며, 단 균열의 폭은 mm 임

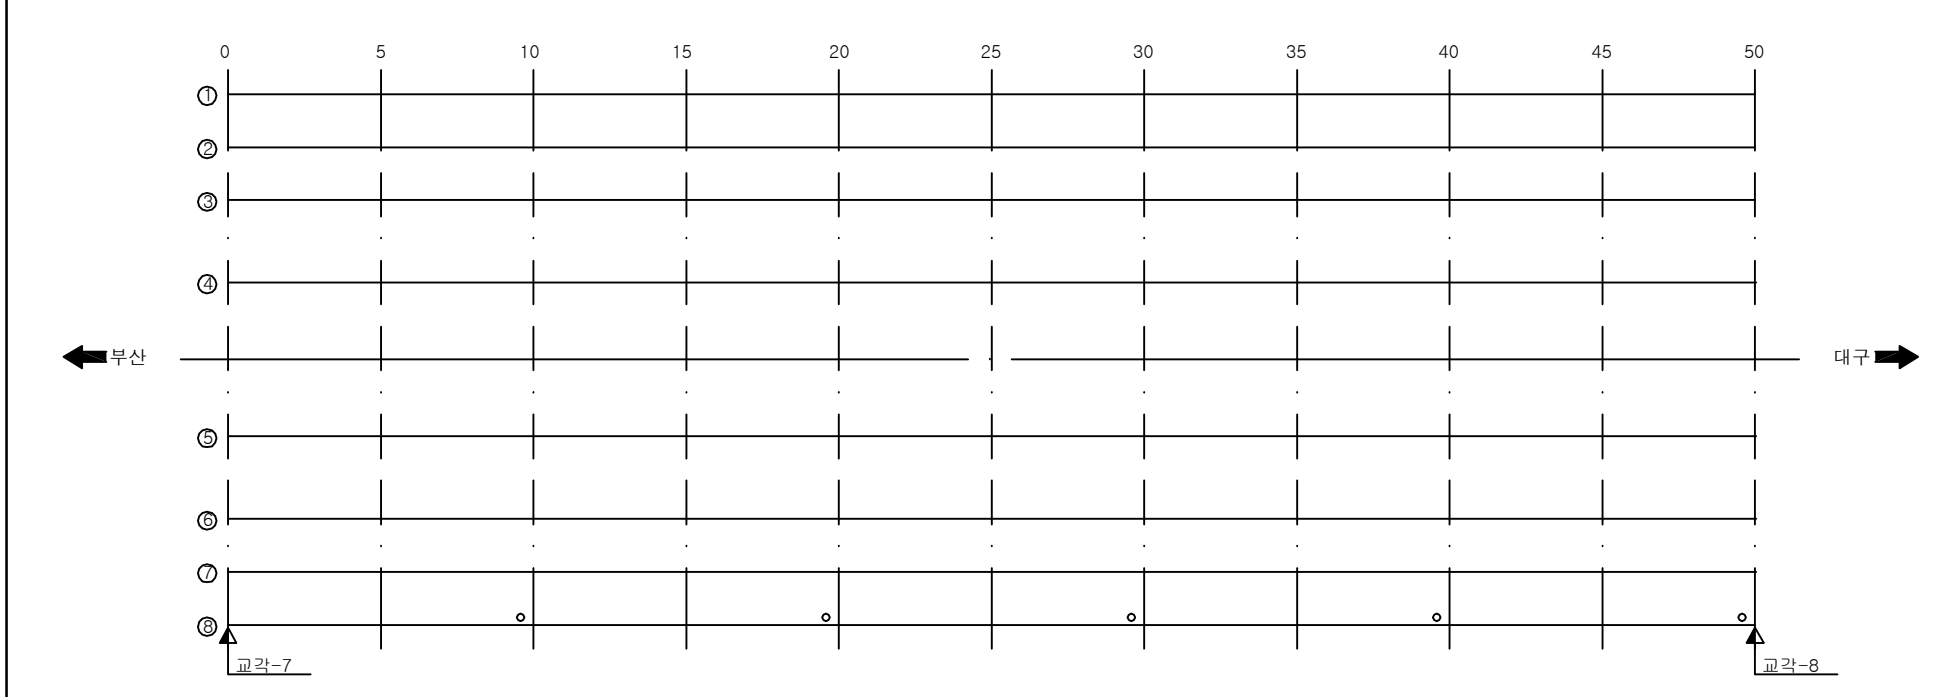


거더외부

KEY PLAN

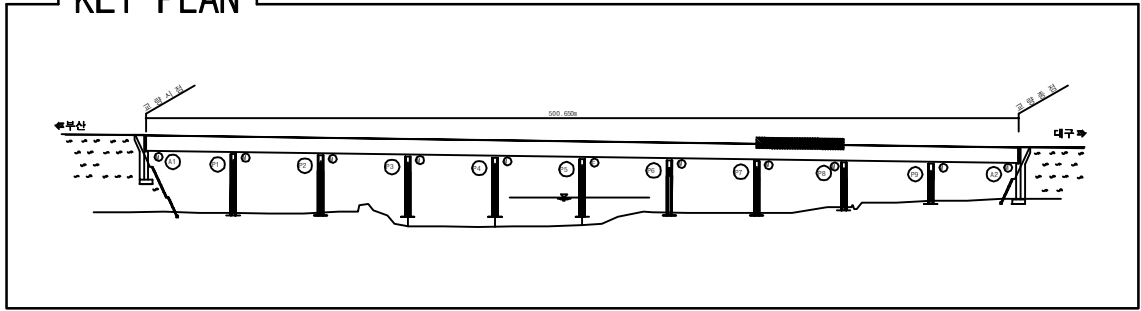

SECTION _____

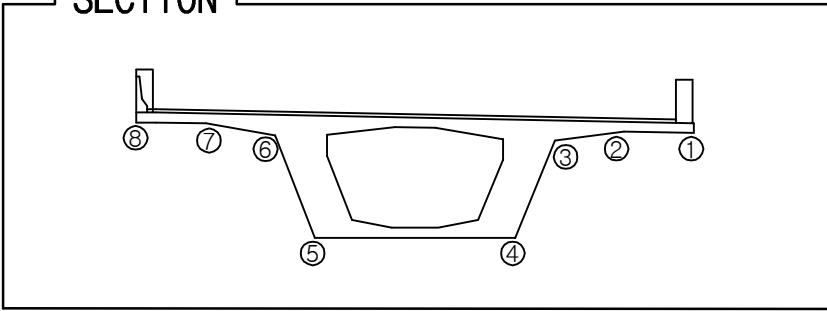

용역명	2017년 상반기 시설물 정기점검 용역
과업기간	2017. 03. 21 ~ 2017. 06. 30
발주처	 신대구부산고속도로주식회사
용역사	(주)위드이앤오
도면번호	011

ID:청도천4교(대구)-거더외부 S9


보 수 이 려

<u> </u>	기 존 규 열	<u>9</u>	보 수 (12. 상반기)
<u> </u>	신 규 규 열	<u>10</u>	보 수 (12. 하반기)
<u> </u>	보수부위재균열	<u>11</u>	보 수 (13. 상반기)
<u>1</u>	보 수 (기보수)	<u>12</u>	보 수 (13. 하반기)
<u>2</u>	보 수 (08. 하반기)	<u>13</u>	보 수 (14. 상반기)
<u>3</u>	보 수 (09. 상반기)	<u>14</u>	보 수 (14. 하반기)
<u>4</u>	보 수 (09. 하반기)	<u>15</u>	보 수 (15. 상반기)
<u>5</u>	보 수 (10. 상반기)	<u>16</u>	보 수 (15. 하반기)
<u>6</u>	보 수 (10. 하반기)	<u>17</u>	보 수 (16. 상반기)
<u>7</u>	보 수 (11. 상반기)	<u>18</u>	보 수 (16. 하반기)
<u>8</u>	보 수 (11. 하반기)	<u>19</u>	보 수 (17. 상반기)

손상 현황 표


[illegible]

주) 손상의 폭과 길이는 m 이며, 단 균열의 폭은 mm 임

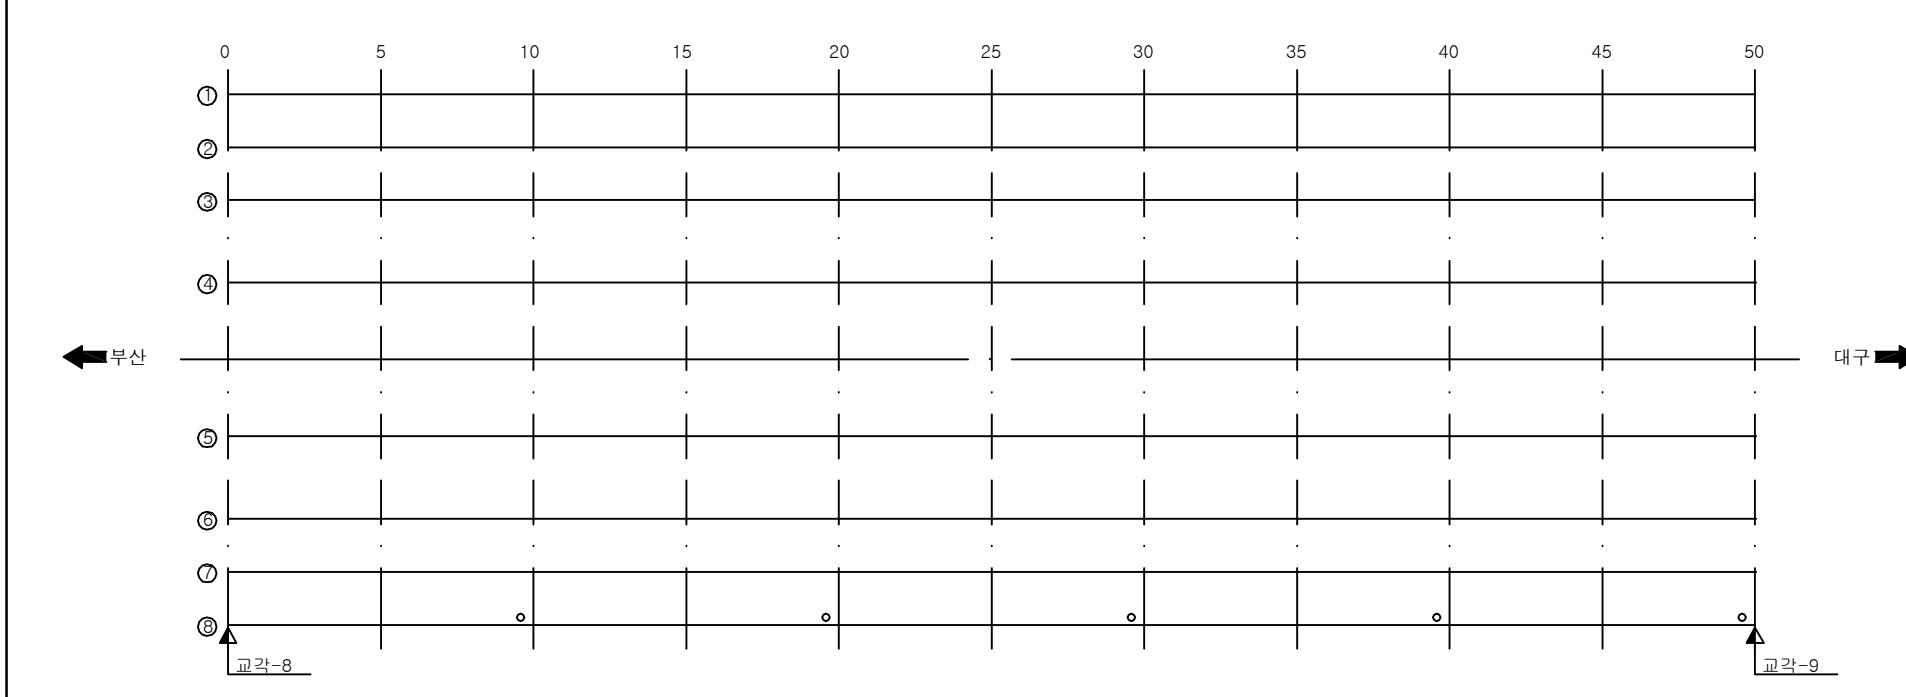


거더외부

KEY PLAN

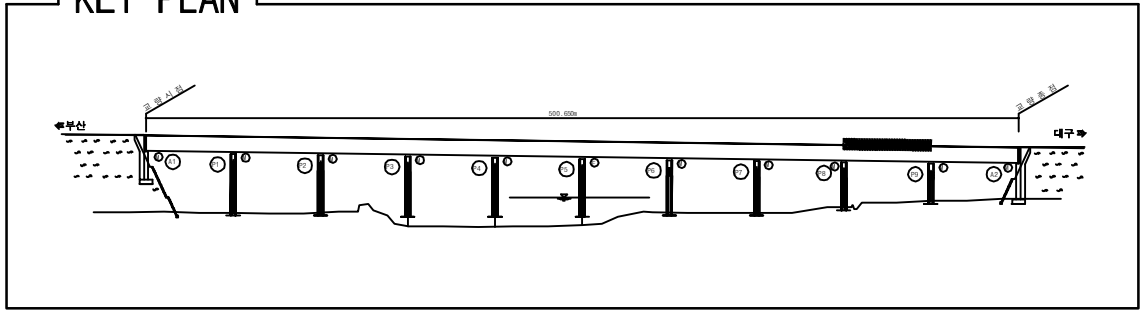

SECTION

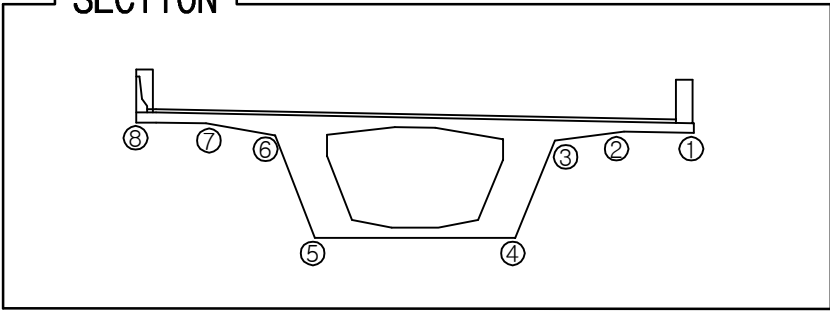

용역명	2017년 상반기 시설물 정기점검 용역
과업기간	2017. 03. 21 ~ 2017. 06. 30
발주처	 신대구부산고속도로주식회사
용역사	(주)위드이앤오
도면번호	012

ID:청도천4교(대구)-거더외부 S10


보 수 이 력

_____	기 존 규 칙	⑨ _____	보 수 (12. 상반기)
_____	신 규 규 칙	⑩ _____	보 수 (12. 하반기)
=====	보수부위재균열	⑪ _____	보 수 (13. 상반기)
① _____	보 수 (기보수)	⑫ _____	보 수 (13. 하반기)
② _____	보 수 (08. 하반기)	⑬ _____	보 수 (14. 상반기)
③ _____	보 수 (09. 상반기)	⑭ _____	보 수 (14. 하반기)
④ _____	보 수 (09. 하반기)	⑮ _____	보 수 (15. 상반기)
⑤ _____	보 수 (10. 상반기)	⑯ _____	보 수 (15. 하반기)
⑥ _____	보 수 (10. 하반기)	⑰ _____	보 수 (16. 상반기)
⑦ _____	보 수 (11. 상반기)	⑱ _____	보 수 (16. 하반기)
⑧ _____	보 수 (11. 하반기)	㉑ _____	보 수 (17. 상반기)

손상 현황 표

[illegible]


주) 손상의 폭과 길이는 m 이며, 단 균열의 폭은 mm 임

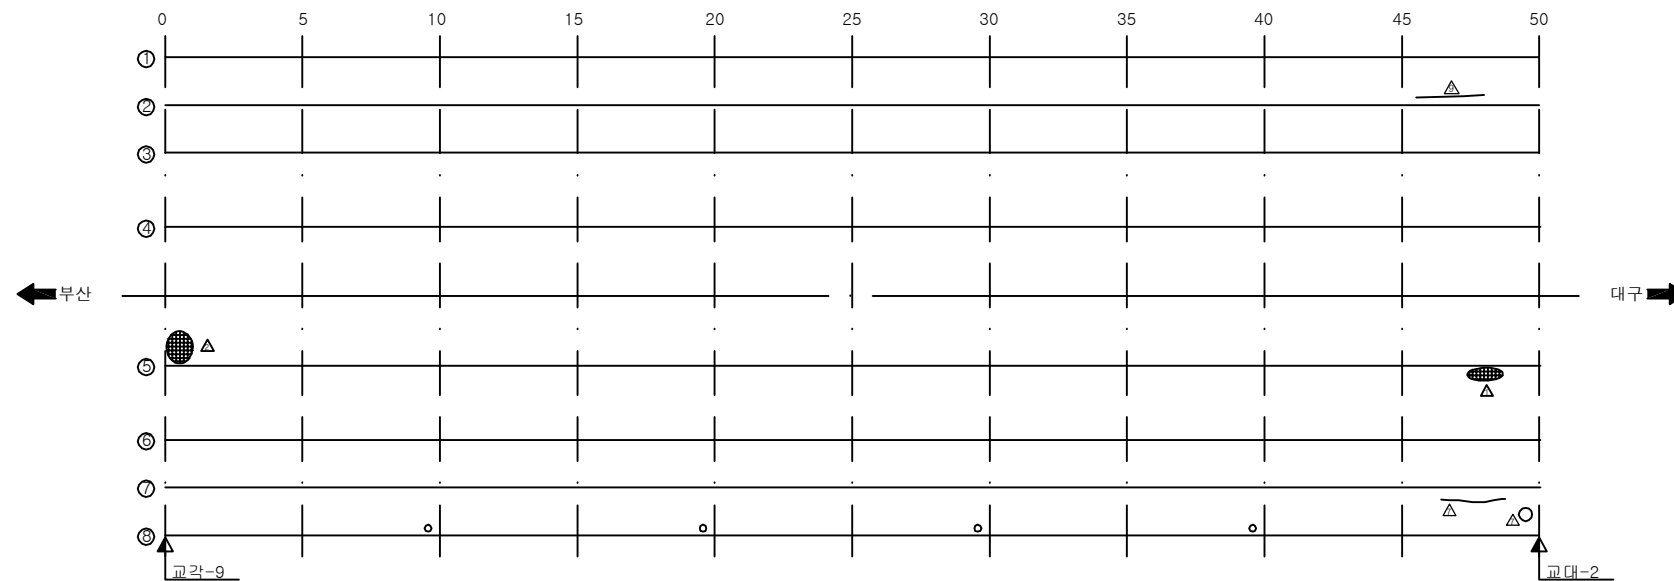


A2

거더외부

KEY PLAN

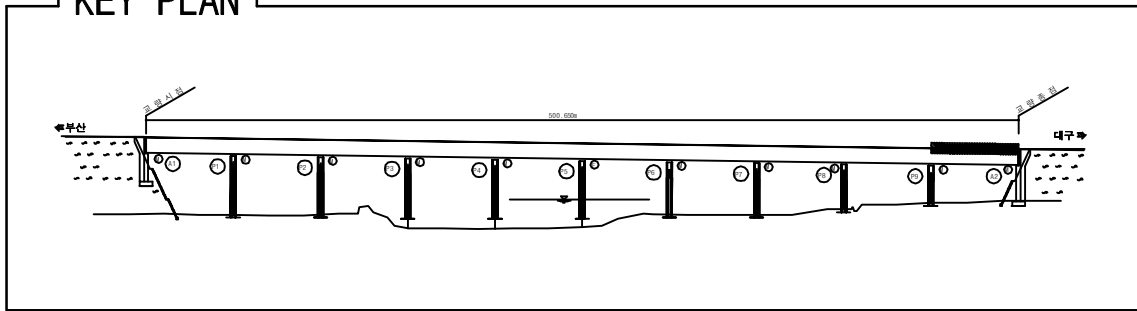


SECTION _____

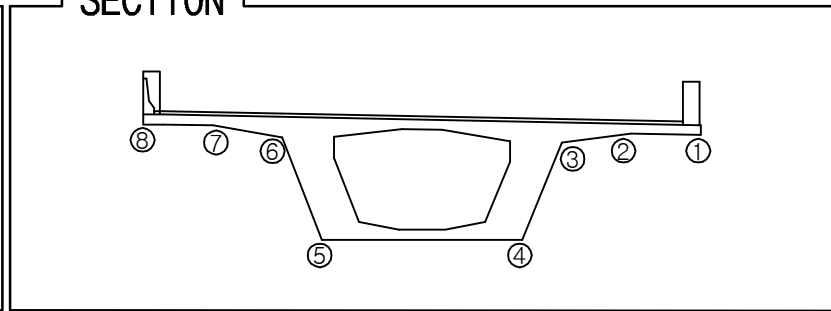

용역명	2017년 상반기 시설물 정기점검 용역
과업기간	2017. 03. 21 ~ 2017. 06. 30
발주처	 신대구부산고속도로주식회사
용역사	(주)위드이앤오
도면번호	013

ID:청도천4교(대구)-거더내부 S1

보 수 이 력		
	기 존 규 열	보 수(12. 상반기)
	신 규 규 열	보 수(12. 하반기)
	보 수부위재균열	보 수(13. 상반기)
1	보 수(기보수)	12 보 수(13. 하반기)
2	보 수(08. 하반기)	13 보 수(14. 상반기)
3	보 수(09. 상반기)	14 보 수(14. 하반기)
4	보 수(09. 하반기)	15 보 수(15. 상반기)
5	보 수(10. 상반기)	16 보 수(15. 하반기)
6	보 수(10. 하반기)	17 보 수(16. 상반기)
7	보 수(11. 상반기)	18 보 수(16. 하반기)
8	보 수(11. 하반기)	19 보 수(17. 상반기)

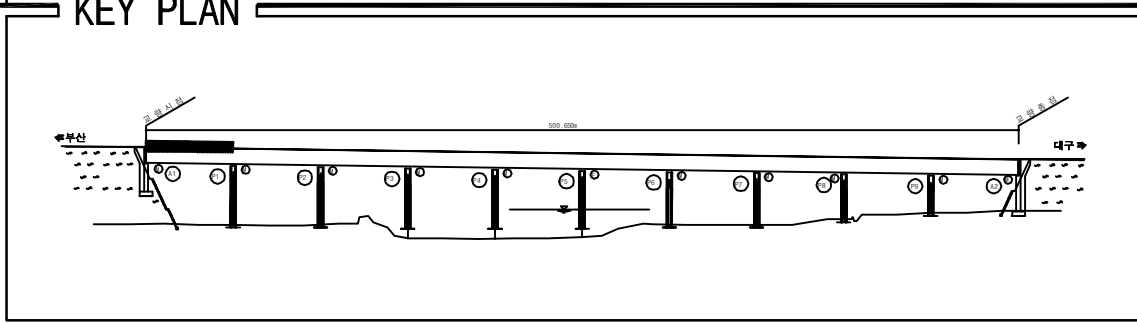[illegible]

SECTION



용역명	2017년 상반기 시설물 정기점검 용역
과업기간	2017. 03. 21 ~ 2017. 06. 30
발주처	 신대구부산고속도로주식회사
용역사	(주)위드이앤오
도면번호	014

ID:청도천4교(대구)-거더내부 S2

보수 이력

<u> </u>	기 존 규 칙	<u>9</u>	보 수 (12. 상반기)
<u> </u>	신 규 규 칙	<u>10</u>	보 수 (12. 하반기)
<u> </u>	보수부위재균열	<u>11</u>	보 수 (13. 상반기)
<u>1</u>	보 수 (기보수)	<u>12</u>	보 수 (13. 하반기)
<u>2</u>	보 수 (08. 하반기)	<u>13</u>	보 수 (14. 상반기)
<u>3</u>	보 수 (09. 상반기)	<u>14</u>	보 수 (14. 하반기)
<u>4</u>	보 수 (09. 하반기)	<u>15</u>	보 수 (15. 상반기)
<u>5</u>	보 수 (10. 상반기)	<u>16</u>	보 수 (15. 하반기)
<u>6</u>	보 수 (10. 하반기)	<u>17</u>	보 수 (16. 상반기)
<u>7</u>	보 수 (11. 상반기)	<u>18</u>	보 수 (16. 하반기)
<u>8</u>	보 수 (11. 하반기)	<u>19</u>	보 수 (17. 상반기)

손상 현황 표

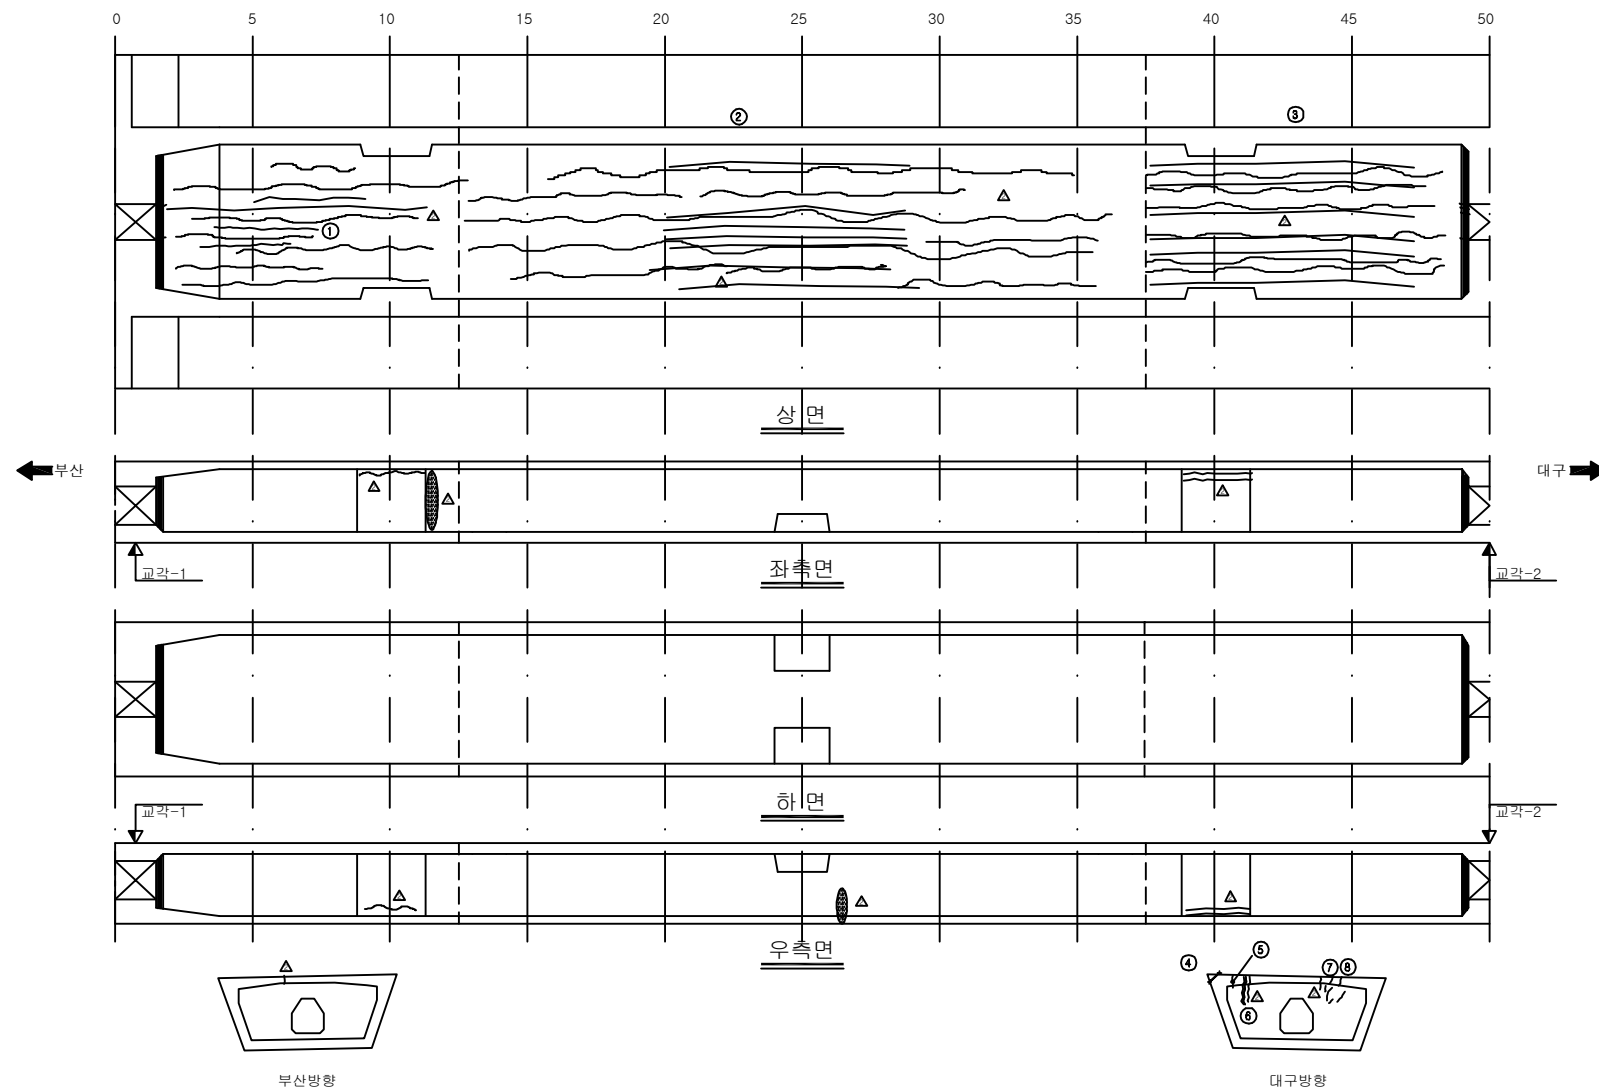[illegible]

KEY PLAN


SECTION



용역명	2017년 상반기 시설물 정기점검 용역
과업기간	2017. 03. 21 ~ 2017. 06. 30
발주처	 신대구부산고속도로주식회사
용역사	(주)위드이앤오
도면번호	015

ID:청도천4교(대구)-거더내부 S3

보 수 이 력

<u> </u>	기 존 규 열	<u>9</u>	보 수 (12. 상반기)
<u> </u>	신 규 규 열	<u>10</u>	보 수 (12. 하반기)
<u> </u>	보수부위재균열	<u>11</u>	보 수 (13. 상반기)
<u>1</u>	보 수 (기보수)	<u>12</u>	보 수 (13. 하반기)
<u>2</u>	보 수 (08. 하반기)	<u>13</u>	보 수 (14. 상반기)
<u>3</u>	보 수 (09. 상반기)	<u>14</u>	보 수 (14. 하반기)
<u>4</u>	보 수 (09. 하반기)	<u>15</u>	보 수 (15. 상반기)
<u>5</u>	보 수 (10. 상반기)	<u>16</u>	보 수 (15. 하반기)
<u>6</u>	보 수 (10. 하반기)	<u>17</u>	보 수 (16. 상반기)
<u>7</u>	보 수 (11. 상반기)	<u>18</u>	보 수 (16. 하반기)
<u>8</u>	보 수 (11. 하반기)	<u>19</u>	보 수 (17. 상반기)

손상 현황 표

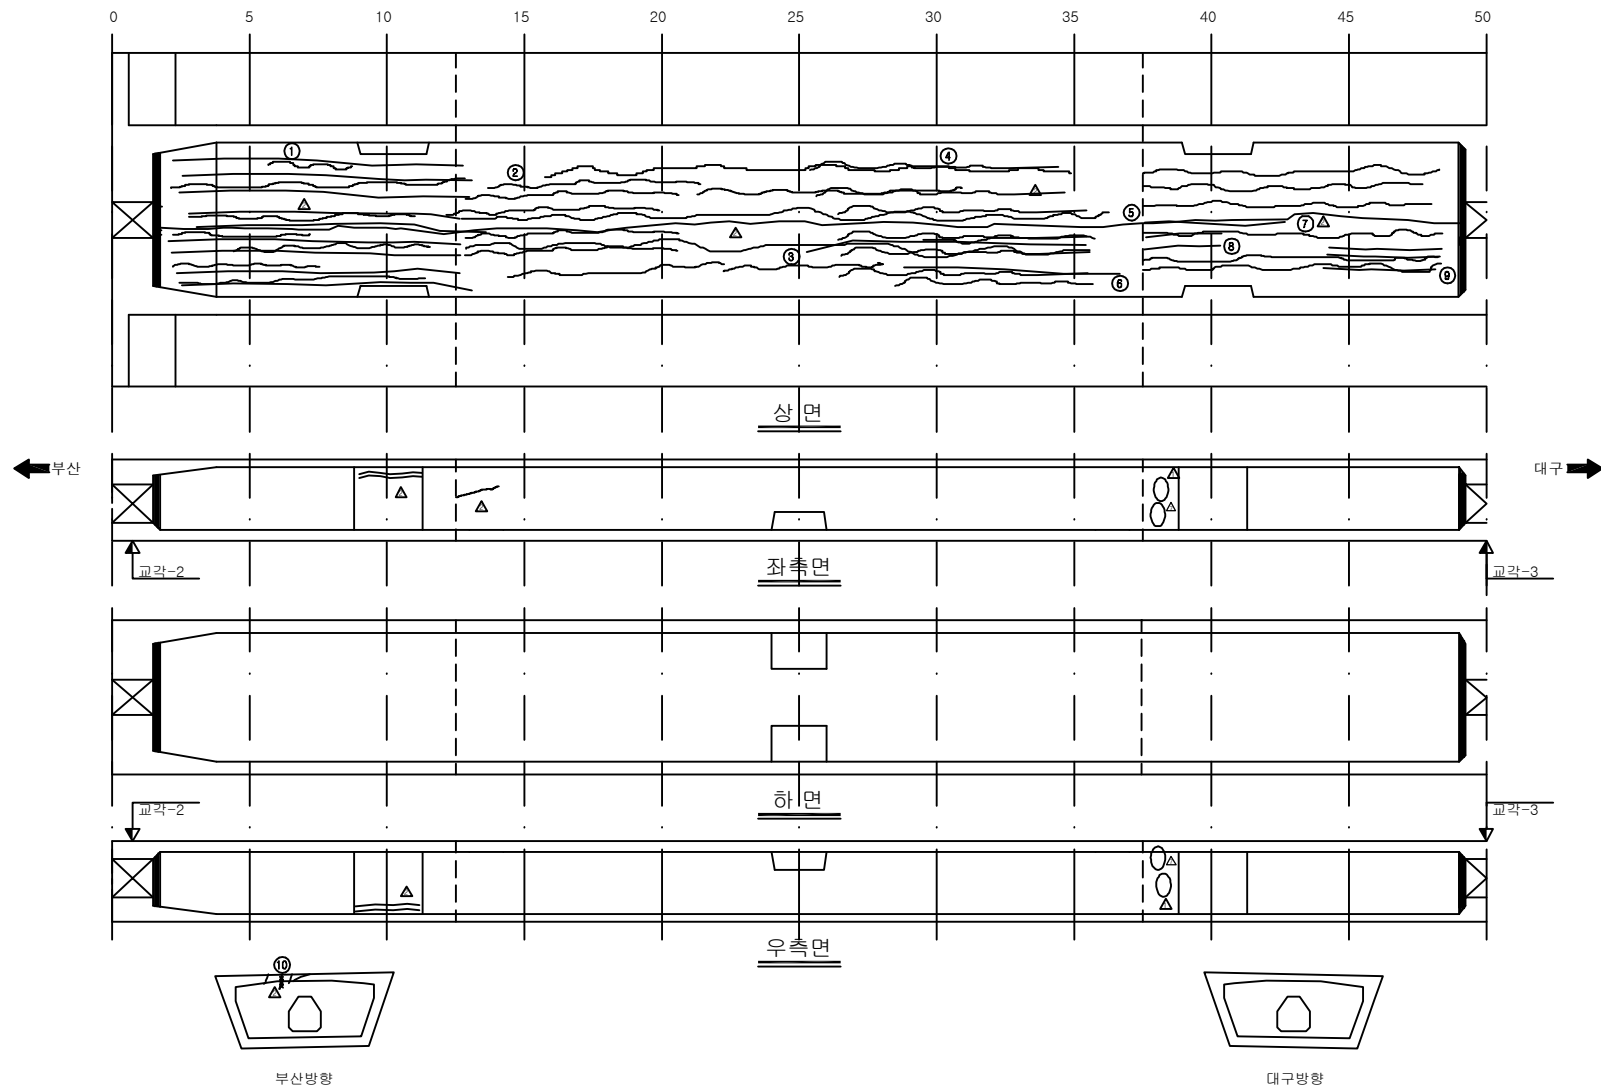[illegible]

KEY PLAN


SECTION

The diagram shows a cross-section of a bridge deck. It features a central rectangular opening. The base of the deck is trapezoidal, wider at the top and narrower at the bottom. The top surface is flat and extends to the edges. There are small rectangular protrusions on the top surface near the left and right edges. The entire diagram is enclosed in a rectangular frame.


용역명	2017년 상반기 시설물 정기점검 용역
과업기간	2017. 03. 21 ~ 2017. 06. 30
발주처	 신대구부산고속도로주식회사
용역사	(주)위드이앤오
도면번호	016

ID:청도천4교(대구)-거더내부 S4


보 수 이 려

<u> </u>	기 존 규 열	<u>9</u>	보 수 (12. 상반기)
<u> </u>	신 규 규 열	<u>10</u>	보 수 (12. 하반기)
<u> </u>	보수부위재균열	<u>11</u>	보 수 (13. 상반기)
<u>1</u>	보 수 (기보수)	<u>12</u>	보 수 (13. 하반기)
<u>2</u>	보 수 (08. 하반기)	<u>13</u>	보 수 (14. 상반기)
<u>3</u>	보 수 (09. 상반기)	<u>14</u>	보 수 (14. 하반기)
<u>4</u>	보 수 (09. 하반기)	<u>15</u>	보 수 (15. 상반기)
<u>5</u>	보 수 (10. 상반기)	<u>16</u>	보 수 (15. 하반기)
<u>6</u>	보 수 (10. 하반기)	<u>17</u>	보 수 (16. 상반기)
<u>7</u>	보 수 (11. 상반기)	<u>18</u>	보 수 (16. 하반기)
<u>8</u>	보 수 (11. 하반기)	<u>19</u>	보 수 (17. 상반기)


손상 현황 표

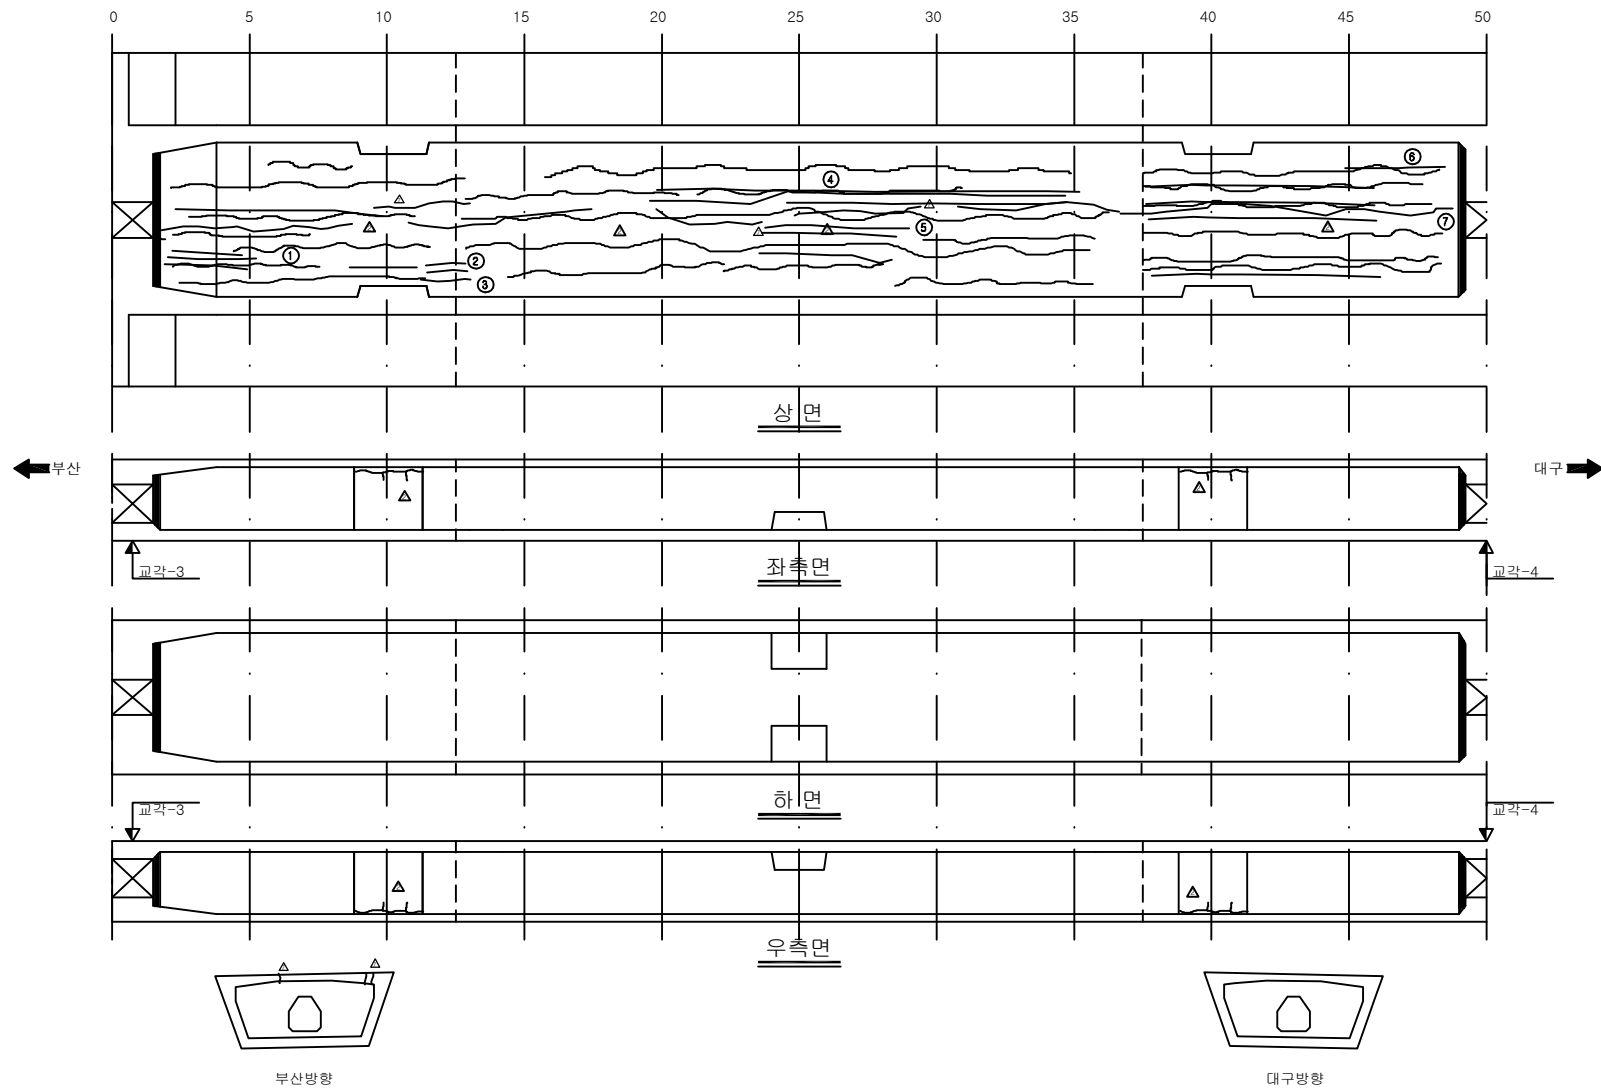[illegible]

KEY PLAN

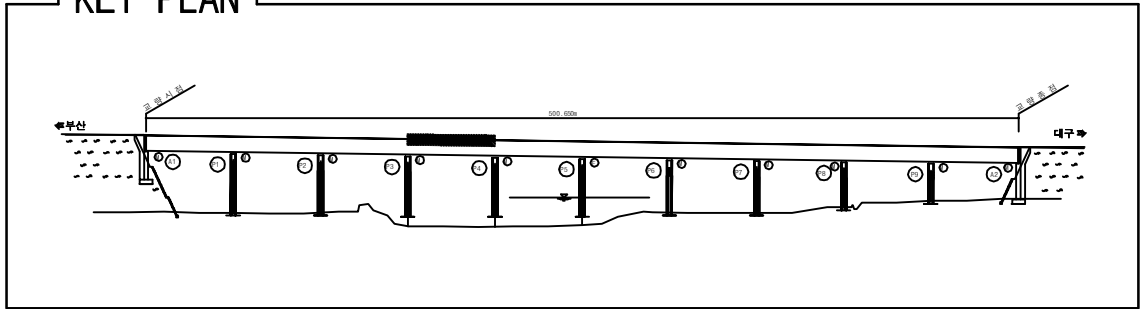

SECTION

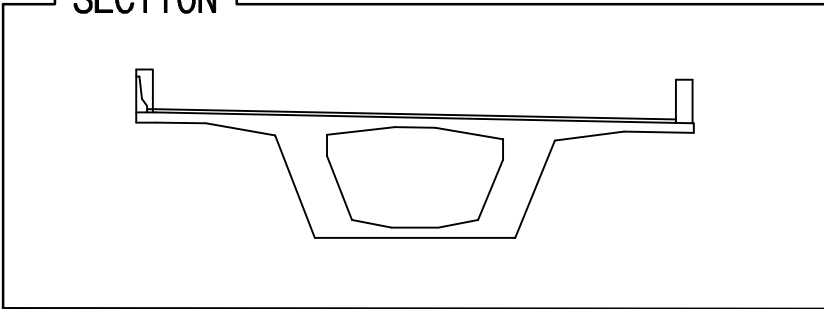


용역명	2017년 상반기 시설물 정기점검 용역
과업기간	2017. 03. 21 ~ 2017. 06. 30
발주처	 신대구부산고속도로주식회사
용역사	(주)위드이앤오
도면번호	017

ID:청도천4교(대구)-거더내부 S5

보수 이력

_____	기 존 규 칙	⑨ _____	보 수 (12. 상반기)
_____	신 규 규 칙	⑩ _____	보 수 (12. 하반기)
=====	보수부위재균열	⑪ _____	보 수 (13. 상반기)
① _____	보 수 (기보수)	⑫ _____	보 수 (13. 하반기)
② _____	보 수 (08. 하반기)	⑬ _____	보 수 (14. 상반기)
③ _____	보 수 (09. 상반기)	⑭ _____	보 수 (14. 하반기)
④ _____	보 수 (09. 하반기)	⑮ _____	보 수 (15. 상반기)
⑤ _____	보 수 (10. 상반기)	⑯ _____	보 수 (15. 하반기)
⑥ _____	보 수 (10. 하반기)	⑰ _____	보 수 (16. 상반기)
⑦ _____	보 수 (11. 상반기)	⑱ _____	보 수 (16. 하반기)
⑧ _____	보 수 (11. 하반기)	㉑ _____	보 수 (17. 상반기)

손상 현황 표

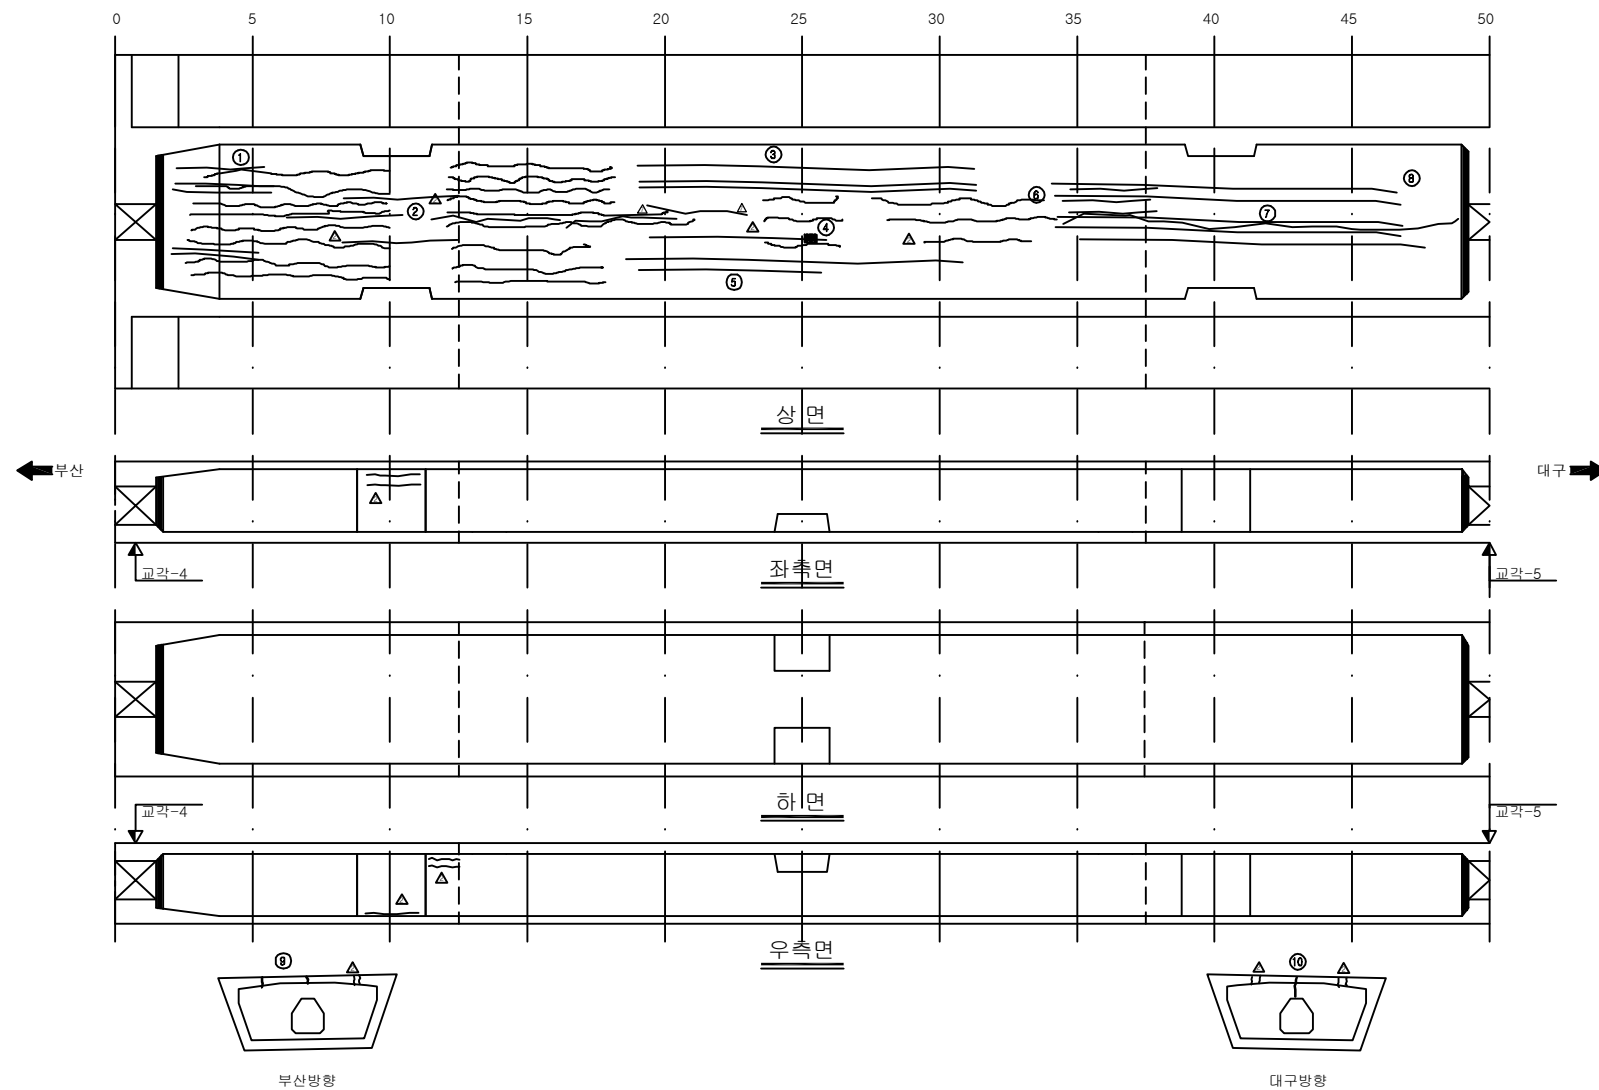[illegible]

KEY PLAN


SECTION

용역명	2017년 상반기 시설물 정기점검 용역
과업기간	2017. 03. 21 ~ 2017. 06. 30
발주처	 신대구부산고속도로주식회사
용역사	(주)위드이앤오
도면번호	018

ID:청도천4교(대구)-거더내부 S6


보수 이력

_____	기 존 규 칙	9. _____	보 수 (12. 상반기)
_____	신 규 규 칙	10. _____	보 수 (12. 하반기)
=====	보수부위재균열	11. _____	보 수 (13. 상반기)
1. _____	보 수 (기보수)	12. _____	보 수 (13. 하반기)
2. _____	보 수 (08. 하반기)	13. _____	보 수 (14. 상반기)
3. _____	보 수 (09. 상반기)	14. _____	보 수 (14. 하반기)
4. _____	보 수 (09. 하반기)	15. _____	보 수 (15. 상반기)
5. _____	보 수 (10. 상반기)	16. _____	보 수 (15. 하반기)
6. _____	보 수 (10. 하반기)	17. _____	보 수 (16. 상반기)
7. _____	보 수 (11. 상반기)	18. _____	보 수 (16. 하반기)
8. _____	보 수 (11. 하반기)	19. _____	보 수 (17. 상반기)


손상 현황 표

[illegible]


주) 손상의 폭과 길이는 m 이며, 단 균열의 폭은 mm 임

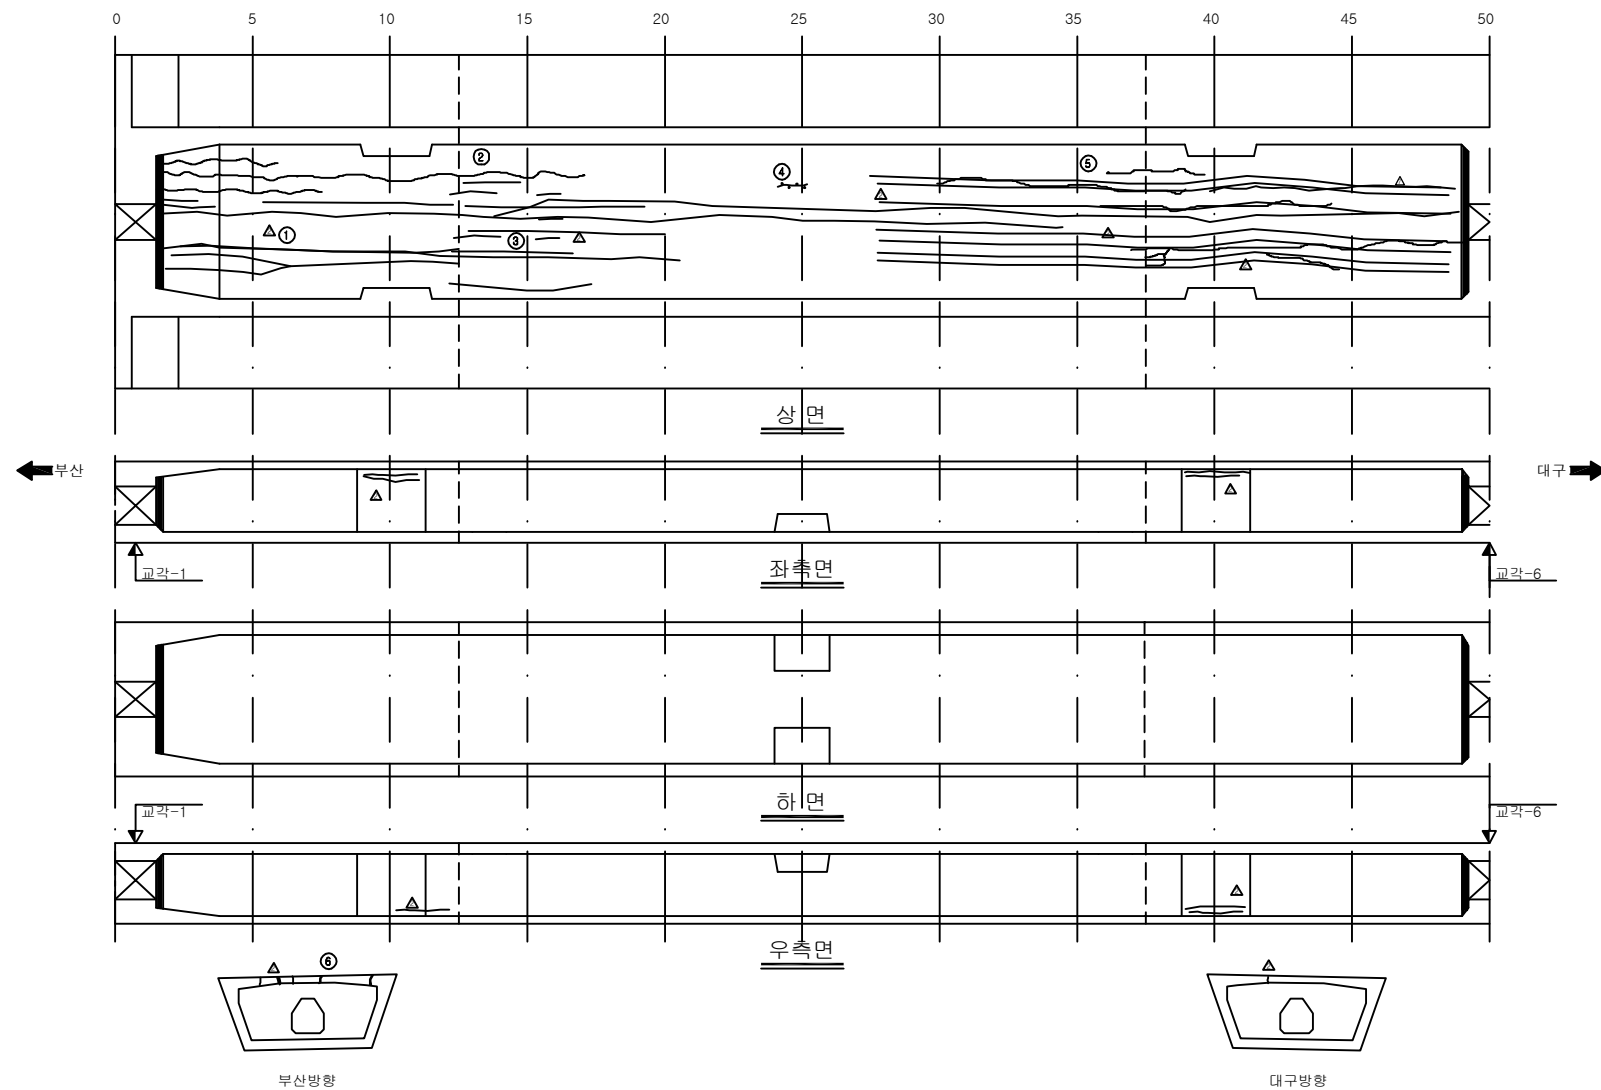

KEY PLAN

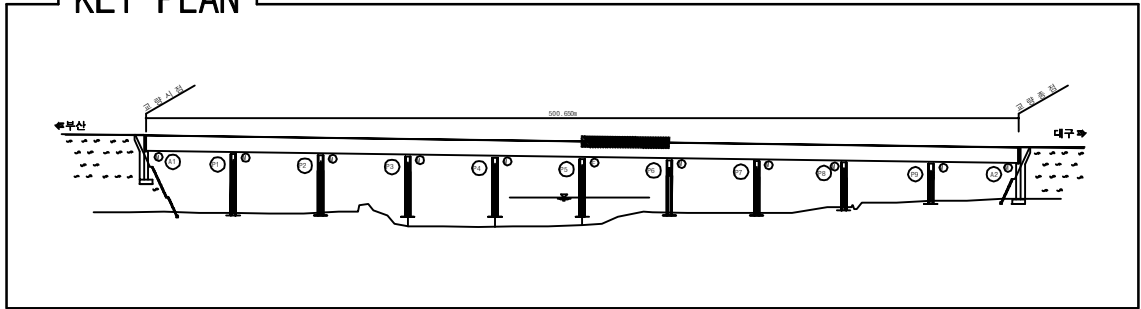

SECTION _____

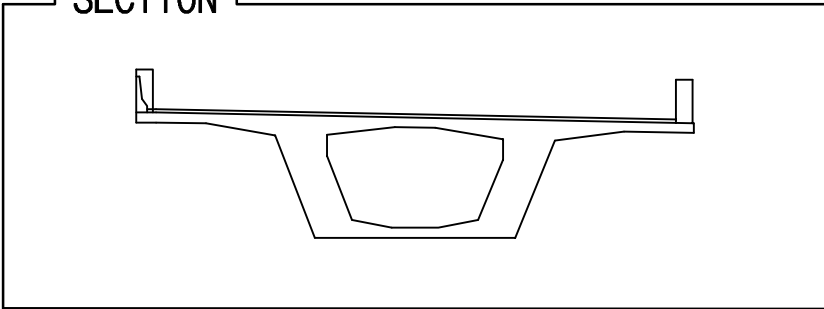

용역명	2017년 상반기 시설물 정기점검 용역
과업기간	2017. 03. 21 ~ 2017. 06. 30
발주처	 신대구부산고속도로주식회사
용역사	(주)위드이앤오
도면번호	019

ID:청도천4교(대구)-거더내부 S7


보 수 이 려

<u> </u>	기 존 규 열	<u>9</u>	보 수 (12. 상반기)
<u> </u>	신 규 규 열	<u>10</u>	보 수 (12. 하반기)
<u> </u>	보수부위재균열	<u>11</u>	보 수 (13. 상반기)
<u>1</u>	보 수 (기보수)	<u>12</u>	보 수 (13. 하반기)
<u>2</u>	보 수 (08. 하반기)	<u>13</u>	보 수 (14. 상반기)
<u>3</u>	보 수 (09. 상반기)	<u>14</u>	보 수 (14. 하반기)
<u>4</u>	보 수 (09. 하반기)	<u>15</u>	보 수 (15. 상반기)
<u>5</u>	보 수 (10. 상반기)	<u>16</u>	보 수 (15. 하반기)
<u>6</u>	보 수 (10. 하반기)	<u>17</u>	보 수 (16. 상반기)
<u>7</u>	보 수 (11. 상반기)	<u>18</u>	보 수 (16. 하반기)
<u>8</u>	보 수 (11. 하반기)	<u>19</u>	보 수 (17. 상반기)


손상 현황 표

[illegible]


주) 손상의 폭과 길이는 m 이며, 단 균열의 폭은 mm 임

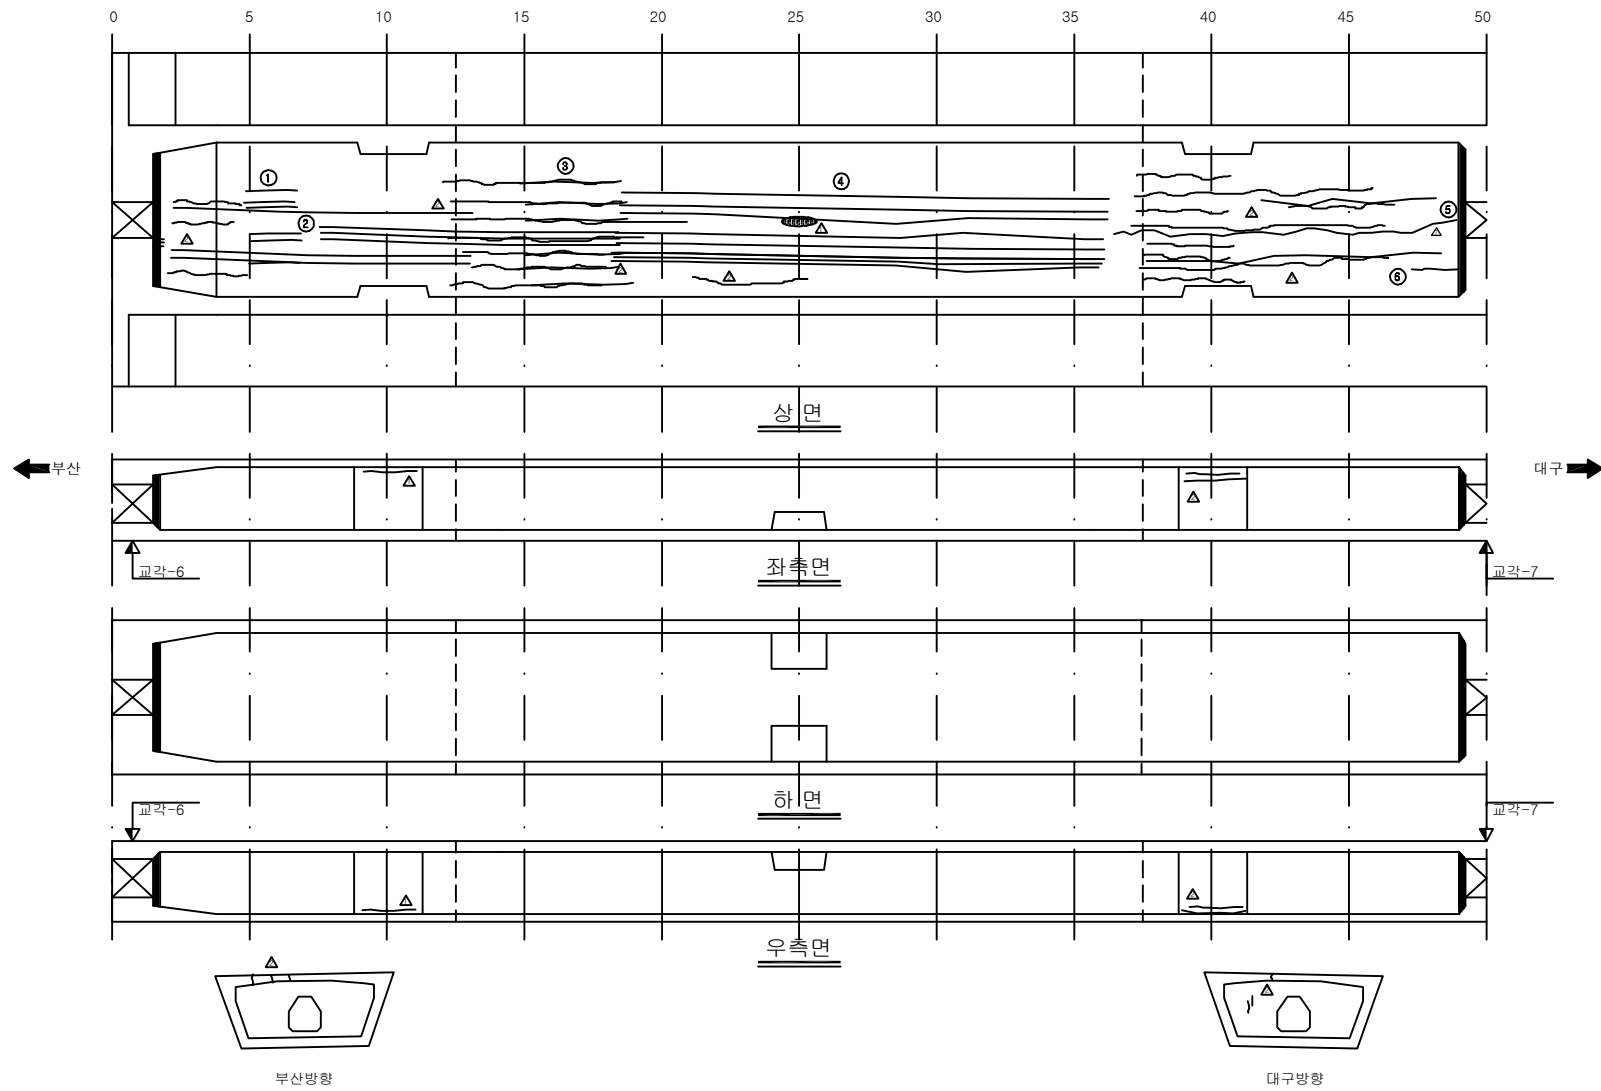

KEY PLAN

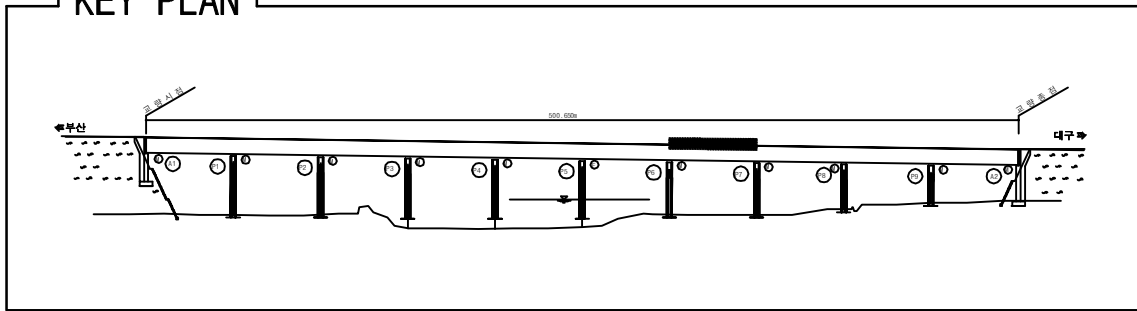

SECTION _____

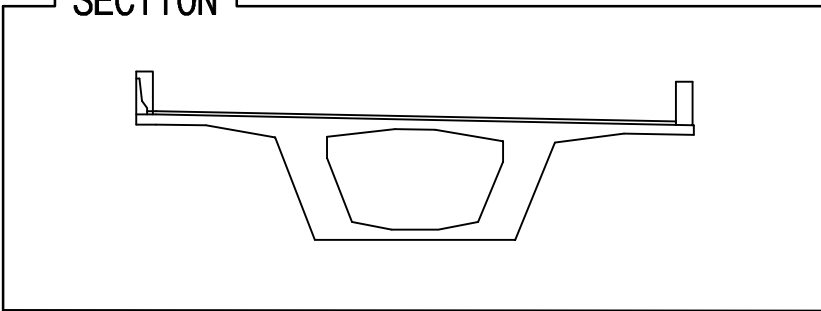

용역명	2017년 상반기 시설물 정기점검 용역
과업기간	2017. 03. 21 ~ 2017. 06. 30
발주처	 신대구부산고속도로주식회사
용역사	(주)위드이앤오
도면번호	020

ID:청도천4교(대구)-거더내부 S8


보수 이력

<u> </u>	기 존 규 칙	<u>9</u>	보 수 (12. 상반기)
<u> </u>	신 규 규 칙	<u>10</u>	보 수 (12. 하반기)
<u> </u>	보수부위재균열	<u>11</u>	보 수 (13. 상반기)
<u>1</u>	보 수 (기보수)	<u>12</u>	보 수 (13. 하반기)
<u>2</u>	보 수 (08. 하반기)	<u>13</u>	보 수 (14. 상반기)
<u>3</u>	보 수 (09. 상반기)	<u>14</u>	보 수 (14. 하반기)
<u>4</u>	보 수 (09. 하반기)	<u>15</u>	보 수 (15. 상반기)
<u>5</u>	보 수 (10. 상반기)	<u>16</u>	보 수 (15. 하반기)
<u>6</u>	보 수 (10. 하반기)	<u>17</u>	보 수 (16. 상반기)
<u>7</u>	보 수 (11. 상반기)	<u>18</u>	보 수 (16. 하반기)
<u>8</u>	보 수 (11. 하반기)	<u>19</u>	보 수 (17. 상반기)

손상 현황 표

[illegible]

주) 손상의 폭과 길이는 m 이며, 단 균열의 폭은 mm 임

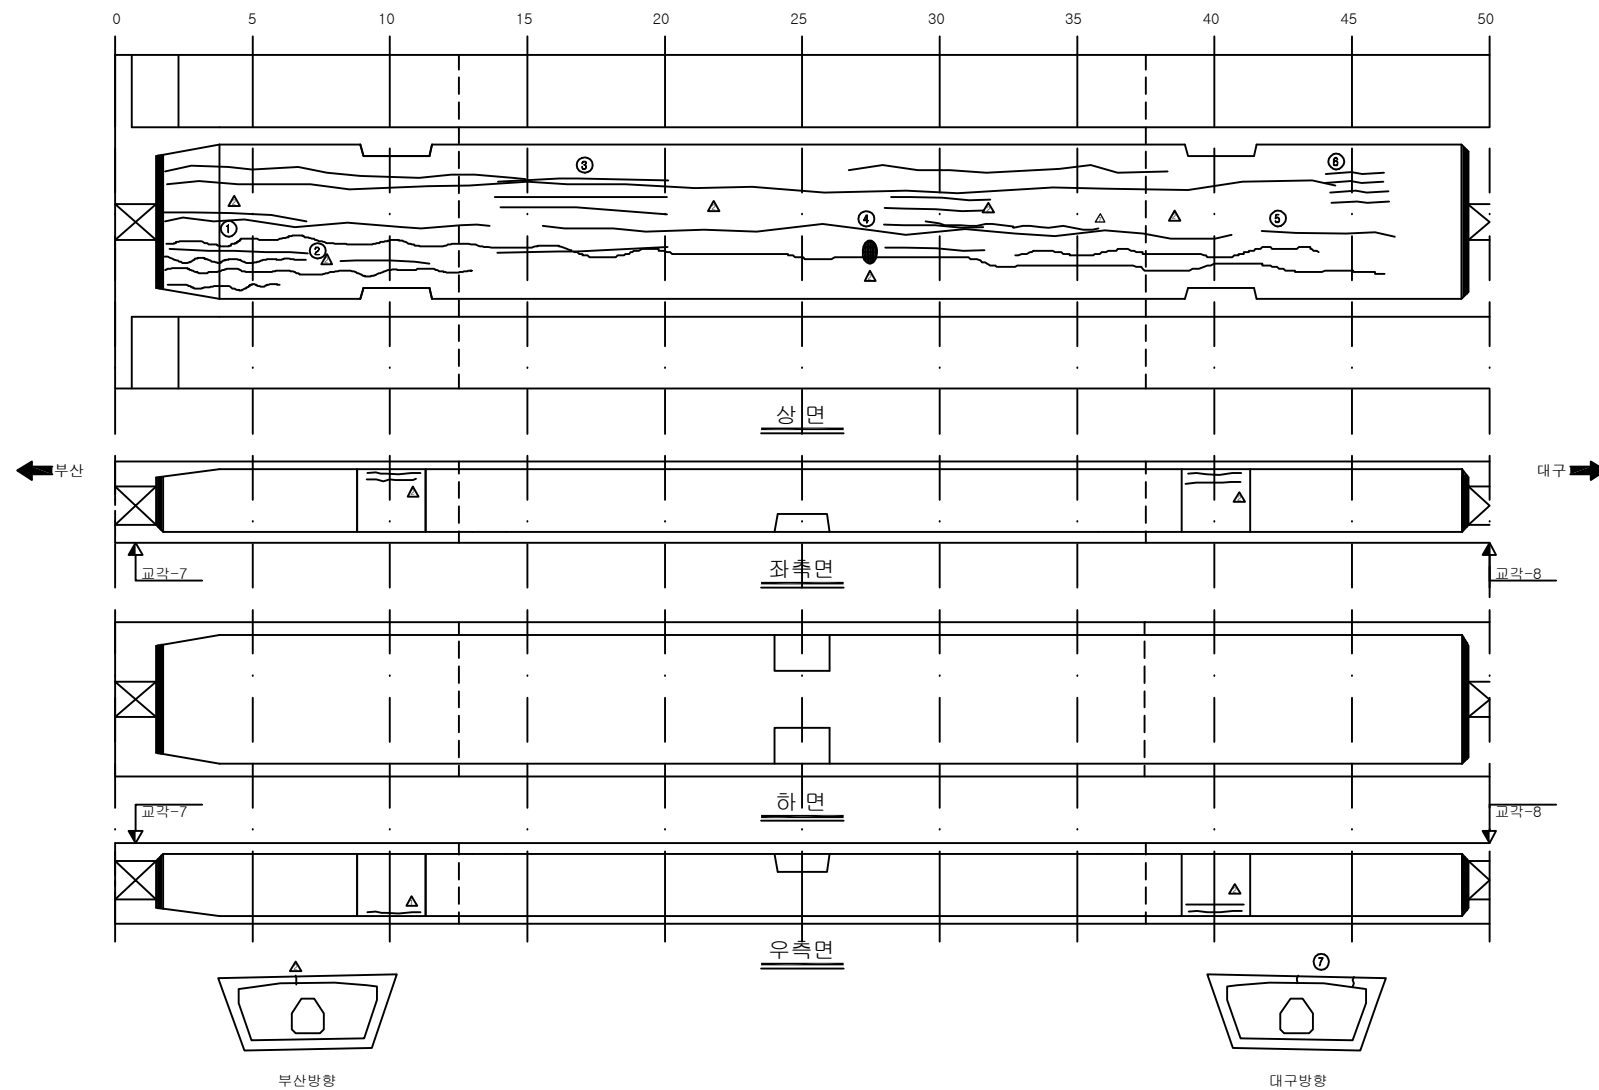[illegible]

SECTION



용역명	2017년 상반기 시설물 정기점검 용역
과업기간	2017. 03. 21 ~ 2017. 06. 30
발주처	 신대구부산고속도로주식회사
용역사	(주)위드이앤오
도면번호	021

ID:청도천4교(대구)-거더내부 S9

보 수 이 려

<u> </u>	기 존 규 열	<u>9</u>	보 수 (12. 상반기)
<u> </u>	신 규 규 열	<u>10</u>	보 수 (12. 하반기)
<u> </u>	보수부위재균열	<u>11</u>	보 수 (13. 상반기)
<u>1</u>	보 수 (기보수)	<u>12</u>	보 수 (13. 하반기)
<u>2</u>	보 수 (08. 하반기)	<u>13</u>	보 수 (14. 상반기)
<u>3</u>	보 수 (09. 상반기)	<u>14</u>	보 수 (14. 하반기)
<u>4</u>	보 수 (09. 하반기)	<u>15</u>	보 수 (15. 상반기)
<u>5</u>	보 수 (10. 상반기)	<u>16</u>	보 수 (15. 하반기)
<u>6</u>	보 수 (10. 하반기)	<u>17</u>	보 수 (16. 상반기)
<u>7</u>	보 수 (11. 상반기)	<u>18</u>	보 수 (16. 하반기)
<u>8</u>	보 수 (11. 하반기)	<u>19</u>	보 수 (17. 상반기)

손상 현황 표

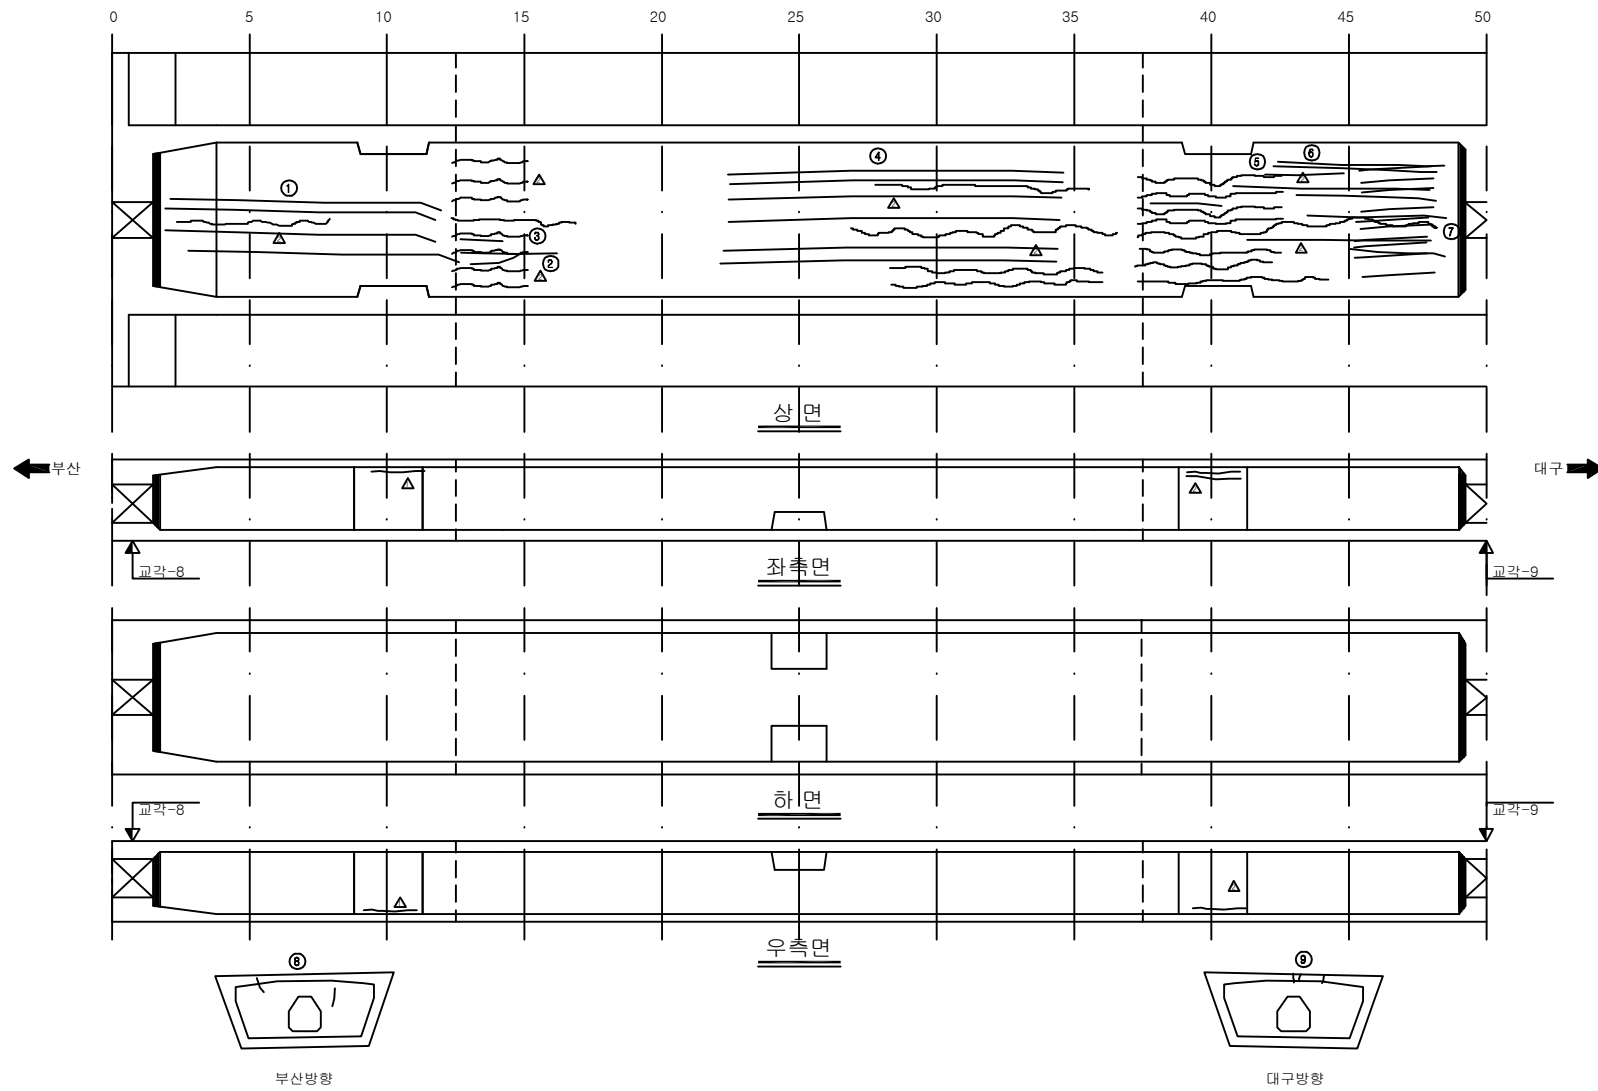[illegible][illegible]

SECTION



용역명	2017년 상반기 시설물 정기점검 용역
과업기간	2017. 03. 21 ~ 2017. 06. 30
발주처	 신대구부산고속도로주식회사
용역사	(주)위드이앤오
도면번호	022

ID:청도천4교(대구)-거더내부 S10

보 수 이 력

<u> </u>	기 존 규 열	<u>9</u>	보 수 (12. 상반기)
<u> </u>	신 규 규 열	<u>10</u>	보 수 (12. 하반기)
<u> </u>	보수부위재균열	<u>11</u>	보 수 (13. 상반기)
<u>1</u>	보 수 (기보수)	<u>12</u>	보 수 (13. 하반기)
<u>2</u>	보 수 (08. 하반기)	<u>13</u>	보 수 (14. 상반기)
<u>3</u>	보 수 (09. 상반기)	<u>14</u>	보 수 (14. 하반기)
<u>4</u>	보 수 (09. 하반기)	<u>15</u>	보 수 (15. 상반기)
<u>5</u>	보 수 (10. 상반기)	<u>16</u>	보 수 (15. 하반기)
<u>6</u>	보 수 (10. 하반기)	<u>17</u>	보 수 (16. 상반기)
<u>7</u>	보 수 (11. 상반기)	<u>18</u>	보 수 (16. 하반기)
<u>8</u>	보 수 (11. 하반기)	<u>19</u>	보 수 (17. 상반기)

손상 현황 표

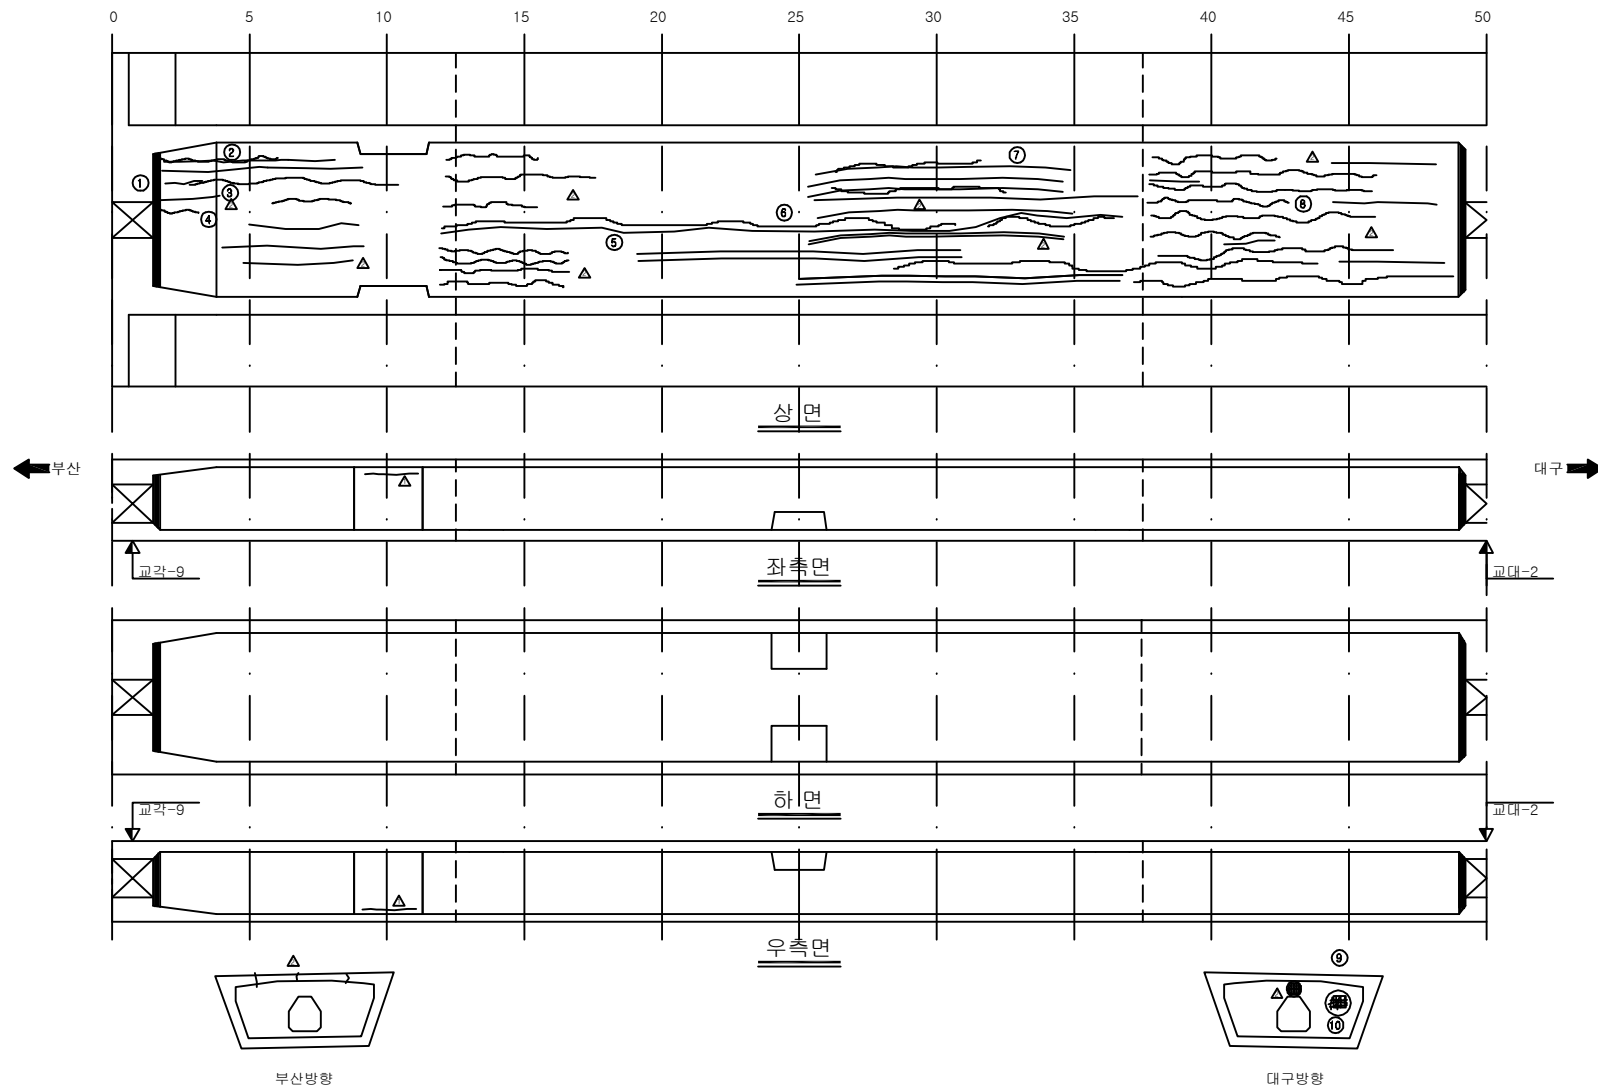[illegible]

KEY PLAN


SECTION

The diagram shows a cross-section of a bridge deck. It features a central trapezoidal opening. The top surface is a horizontal line. On either side of the opening, there are vertical supports or walls. The bottom of the opening is a horizontal line. The overall shape is symmetrical about a central vertical axis.

용역명	2017년 상반기 시설물 정기점검 용역
과업기간	2017. 03. 21 ~ 2017. 06. 30
발주처	 신대구부산고속도로주식회사
용역사	(주)위드이앤오
도면번호	023

ID:청도천4교(대구)-교대 A1,2


보 수 이 력

<u> </u>	기 존 규 열	<u>9</u>	보 수 (12. 상반기)
<u> </u>	신 규 규 열	<u>10</u>	보 수 (12. 하반기)
<u> </u>	보수부위재균열	<u>11</u>	보 수 (13. 상반기)
<u>1</u>	보 수 (기보수)	<u>12</u>	보 수 (13. 하반기)
<u>2</u>	보 수 (08. 하반기)	<u>13</u>	보 수 (14. 상반기)
<u>3</u>	보 수 (09. 상반기)	<u>14</u>	보 수 (14. 하반기)
<u>4</u>	보 수 (09. 하반기)	<u>15</u>	보 수 (15. 상반기)
<u>5</u>	보 수 (10. 상반기)	<u>16</u>	보 수 (15. 하반기)
<u>6</u>	보 수 (10. 하반기)	<u>17</u>	보 수 (16. 상반기)
<u>7</u>	보 수 (11. 상반기)	<u>18</u>	보 수 (16. 하반기)
<u>8</u>	보 수 (11. 하반기)	<u>19</u>	보 수 (17. 상반기)


손상 현황 표

주) 손상의 폭과 길이는 m 이며, 단 균열의 폭은 mm 임


교대-1

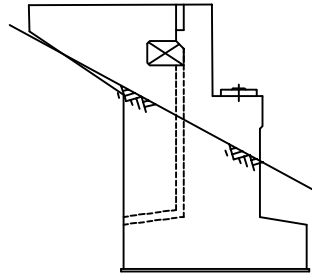

날개벽(좌측)

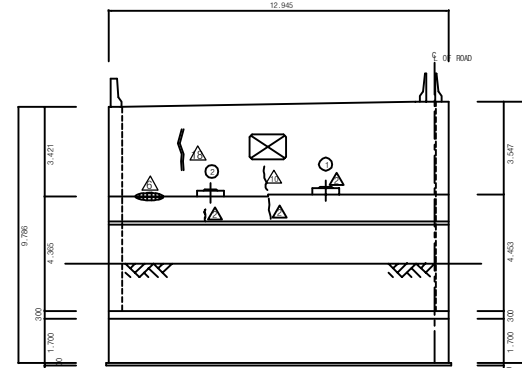


정 면 도

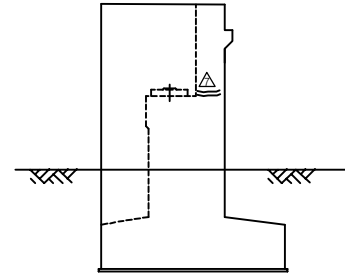


날개벽(우측)

교대-2

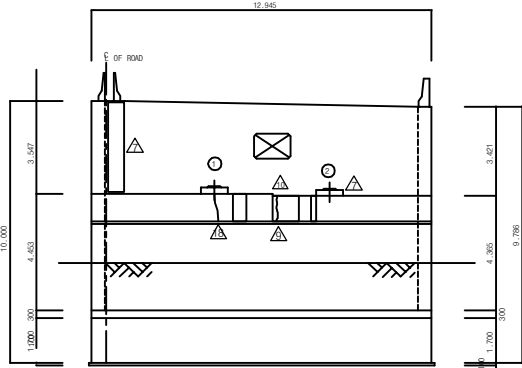


정 면 도

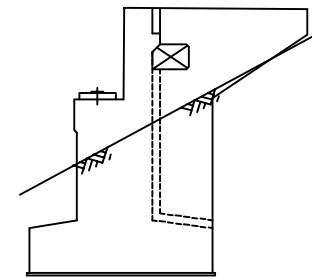

날개벽(우측)

* 차수판 볼트 탈락(2EA) ⑤


KEY PLAN

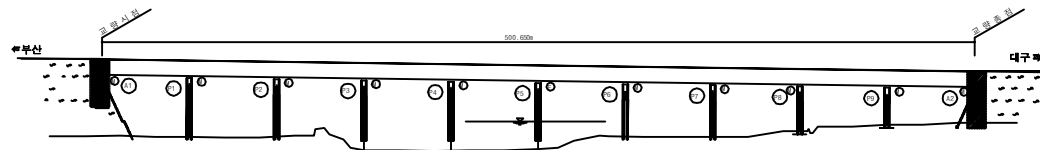


SECTION _____

용역명	2017년 상반기 시설물 정기점검 용역
과업기간	2017. 03. 21 ~ 2017. 06. 30
발주처	 신대구부산고속도로주식회사
용역사	(주)위드이앤오
도면번호	024


ID:청도천4교(대구)-교각 P1

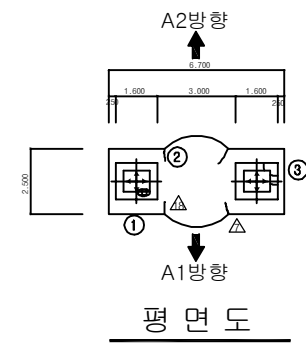

보 수 이 력		
<u> </u>	기 존 규 칙	<u>9</u> <u> </u> 보 수(12. 상반기)
<u> </u>	신 규 규 칙	<u>10</u> <u> </u> 보 수(12. 하반기)
<u> </u>	보수부위재균열	<u>11</u> <u> </u> 보 수(13. 상반기)
<u>1</u> <u> </u>	보 수(기보수)	<u>12</u> <u> </u> 보 수(13. 하반기)
<u>2</u> <u> </u>	보 수(08. 하반기)	<u>13</u> <u> </u> 보 수(14. 상반기)
<u>3</u> <u> </u>	보 수(09. 상반기)	<u>14</u> <u> </u> 보 수(14. 하반기)
<u>4</u> <u> </u>	보 수(09. 하반기)	<u>15</u> <u> </u> 보 수(15. 상반기)
<u>5</u> <u> </u>	보 수(10. 상반기)	<u>16</u> <u> </u> 보 수(15. 하반기)
<u>6</u> <u> </u>	보 수(10. 하반기)	<u>17</u> <u> </u> 보 수(16. 상반기)
<u>7</u> <u> </u>	보 수(11. 상반기)	<u>18</u> <u> </u> 보 수(16. 하반기)
<u>8</u> <u> </u>	보 수(11. 하반기)	<u>19</u> <u> </u> 보 수(17. 상반기)

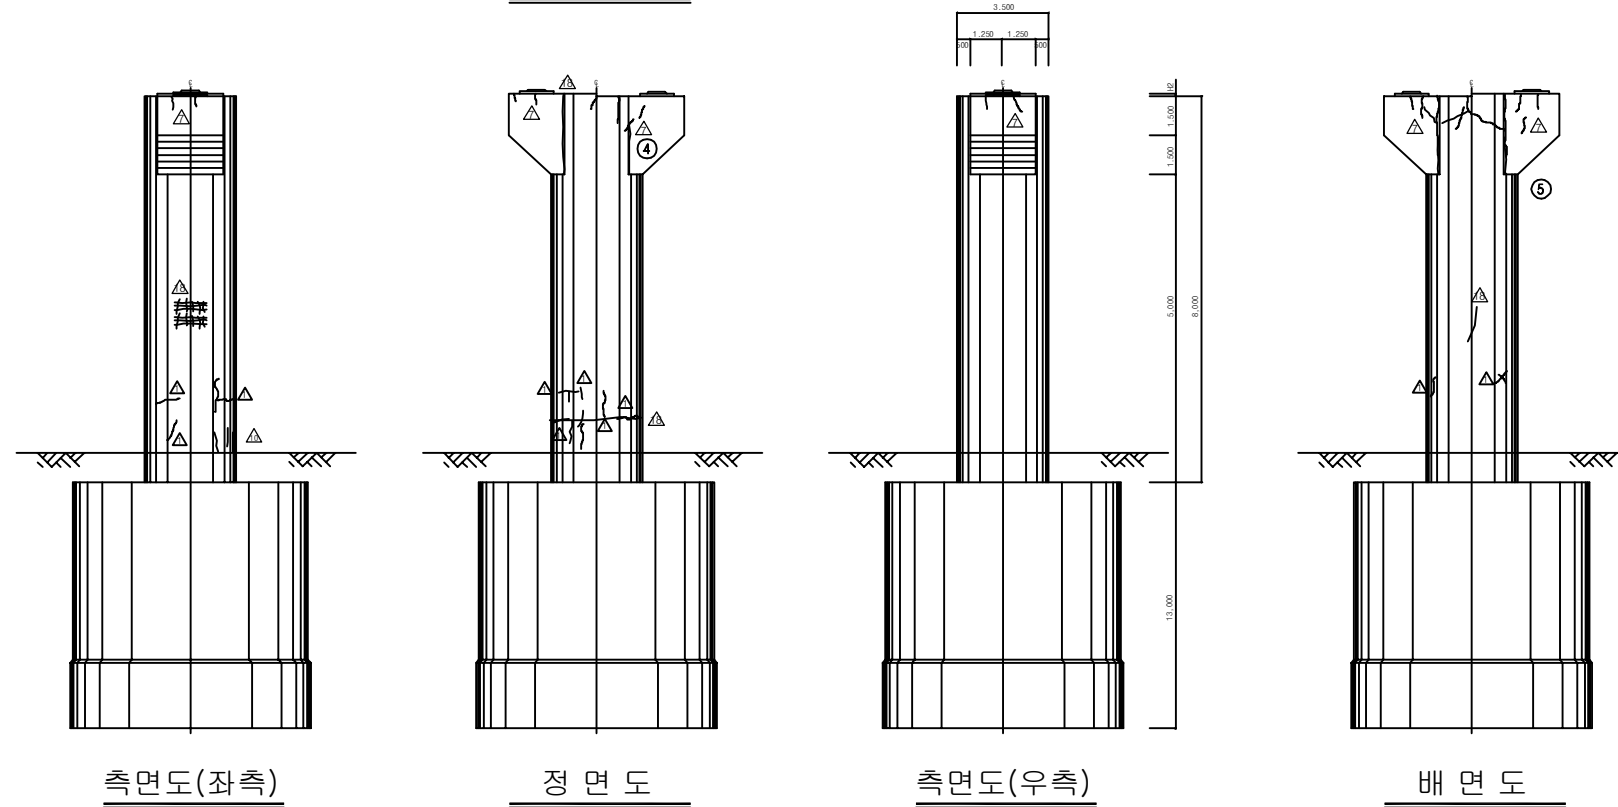[illegible]



KEY PLAN

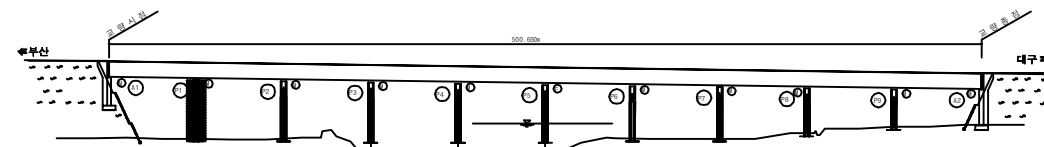


SECTION

용역명	2017년 상반기 시설물 정기점검 용역
과업기간	2017. 03. 21 ~ 2017. 06. 30
발주처	 신대구부산고속도로주식회사
용역사	(주)위드이앤오
도면번호	025


ID:청도천4교(대구)-교각 P2

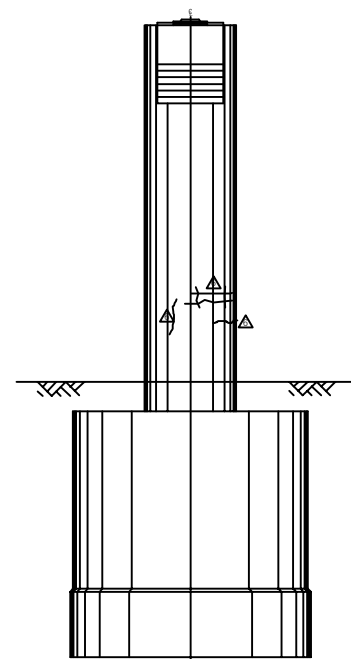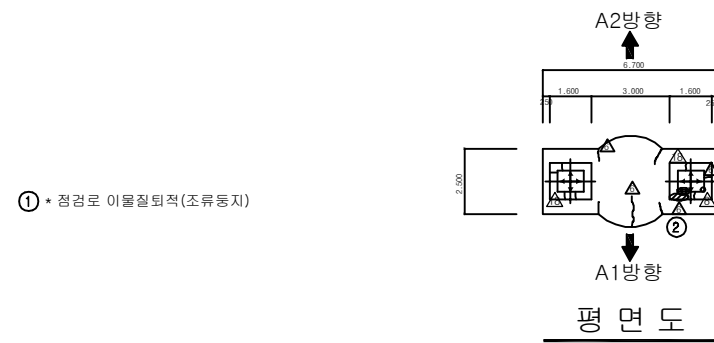


측면도(좌측)

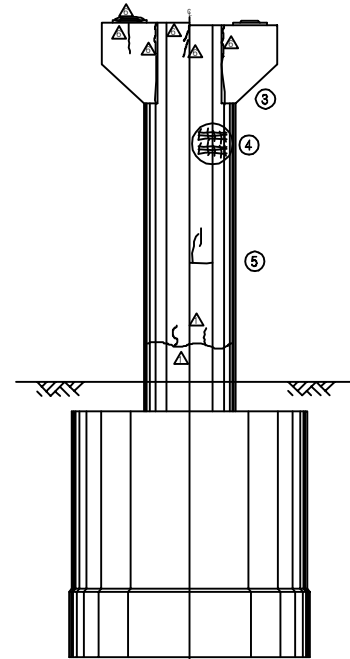

정면도

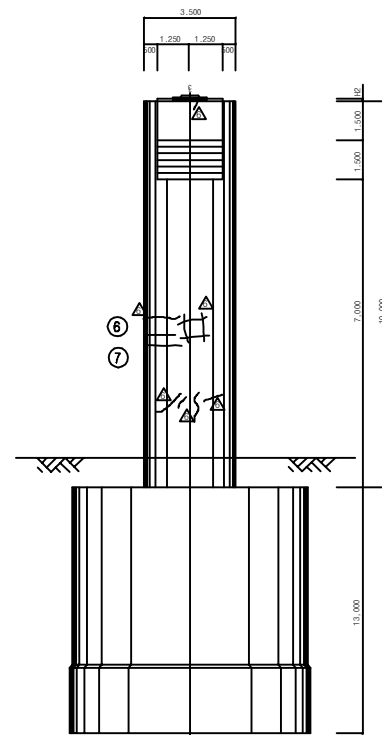

측면도(우측)

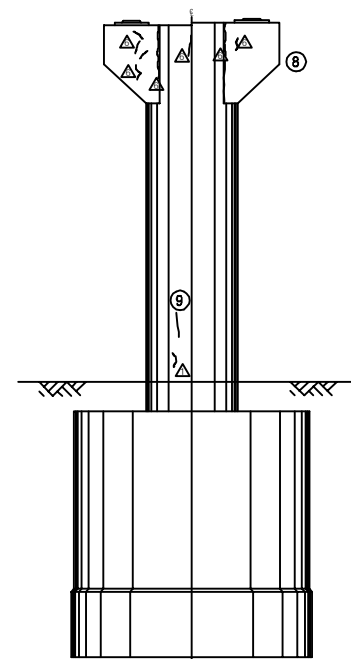


배면도

보 수 이 력		
<u> </u>	기 존 군 월	<u>10</u> <u> </u> 보 수(12. 상반기)
<u> </u>	신 규 군 월	<u>10</u> <u> </u> 보 수(12. 하반기)
<u> </u>	보수부위재군월	<u>11</u> <u> </u> 보 수(13. 상반기)
<u>1</u> <u> </u>	보 수(기보수)	<u>12</u> <u> </u> 보 수(13. 하반기)
<u>2</u> <u> </u>	보 수(08. 하반기)	<u>13</u> <u> </u> 보 수(14. 상반기)
<u>3</u> <u> </u>	보 수(09. 상반기)	<u>14</u> <u> </u> 보 수(14. 하반기)
<u>4</u> <u> </u>	보 수(09. 하반기)	<u>15</u> <u> </u> 보 수(15. 상반기)
<u>5</u> <u> </u>	보 수(10. 상반기)	<u>16</u> <u> </u> 보 수(15. 하반기)
<u>6</u> <u> </u>	보 수(10. 하반기)	<u>17</u> <u> </u> 보 수(16. 상반기)
<u>7</u> <u> </u>	보 수(11. 상반기)	<u>18</u> <u> </u> 보 수(16. 하반기)
<u>8</u> <u> </u>	보 수(11. 하반기)	<u>19</u> <u> </u> 보 수(17. 상반기)

주) 손상의 폭과 길이는 m 이며, 단 균열의 폭은 mm 임


KEY PLAN

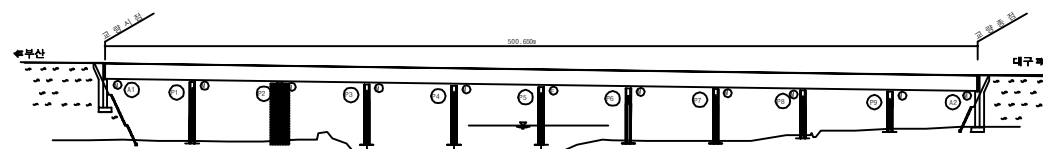



SECTION

용역명	2017년 상반기 시설물 정기점검 용역
과업기간	2017. 03. 21 ~ 2017. 06. 30
발주처	 신대구부산고속도로주식회사
용역사	(주)위드이앤오
도면번호	026

ID:청도천4교(대구)-교각 P3

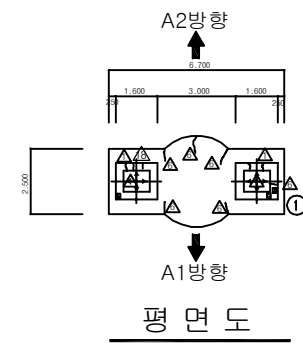


보 수 이 력		
<u> </u>	기 존 규 칙	<u>9.</u> <u> </u> 보 수(12. 상반기)
<u> </u>	신 규 규 칙	<u>10.</u> <u> </u> 보 수(12. 하반기)
<u> </u>	보수부위재균열	<u>11.</u> <u> </u> 보 수(13. 상반기)
<u>1.</u> <u> </u>	보 수(기보수)	<u>12.</u> <u> </u> 보 수(13. 하반기)
<u>2.</u> <u> </u>	보 수(08. 하반기)	<u>13.</u> <u> </u> 보 수(14. 상반기)
<u>3.</u> <u> </u>	보 수(09. 상반기)	<u>14.</u> <u> </u> 보 수(14. 하반기)
<u>4.</u> <u> </u>	보 수(09. 하반기)	<u>15.</u> <u> </u> 보 수(15. 상반기)
<u>5.</u> <u> </u>	보 수(10. 상반기)	<u>16.</u> <u> </u> 보 수(15. 하반기)
<u>6.</u> <u> </u>	보 수(10. 하반기)	<u>17.</u> <u> </u> 보 수(16. 상반기)
<u>7.</u> <u> </u>	보 수(11. 상반기)	<u>18.</u> <u> </u> 보 수(16. 하반기)
<u>8.</u> <u> </u>	보 수(11. 하반기)	<u>19.</u> <u> </u> 보 수(17. 상반기)

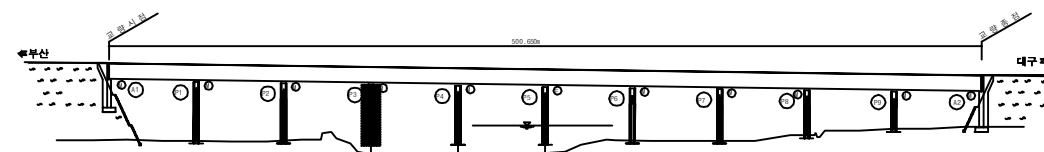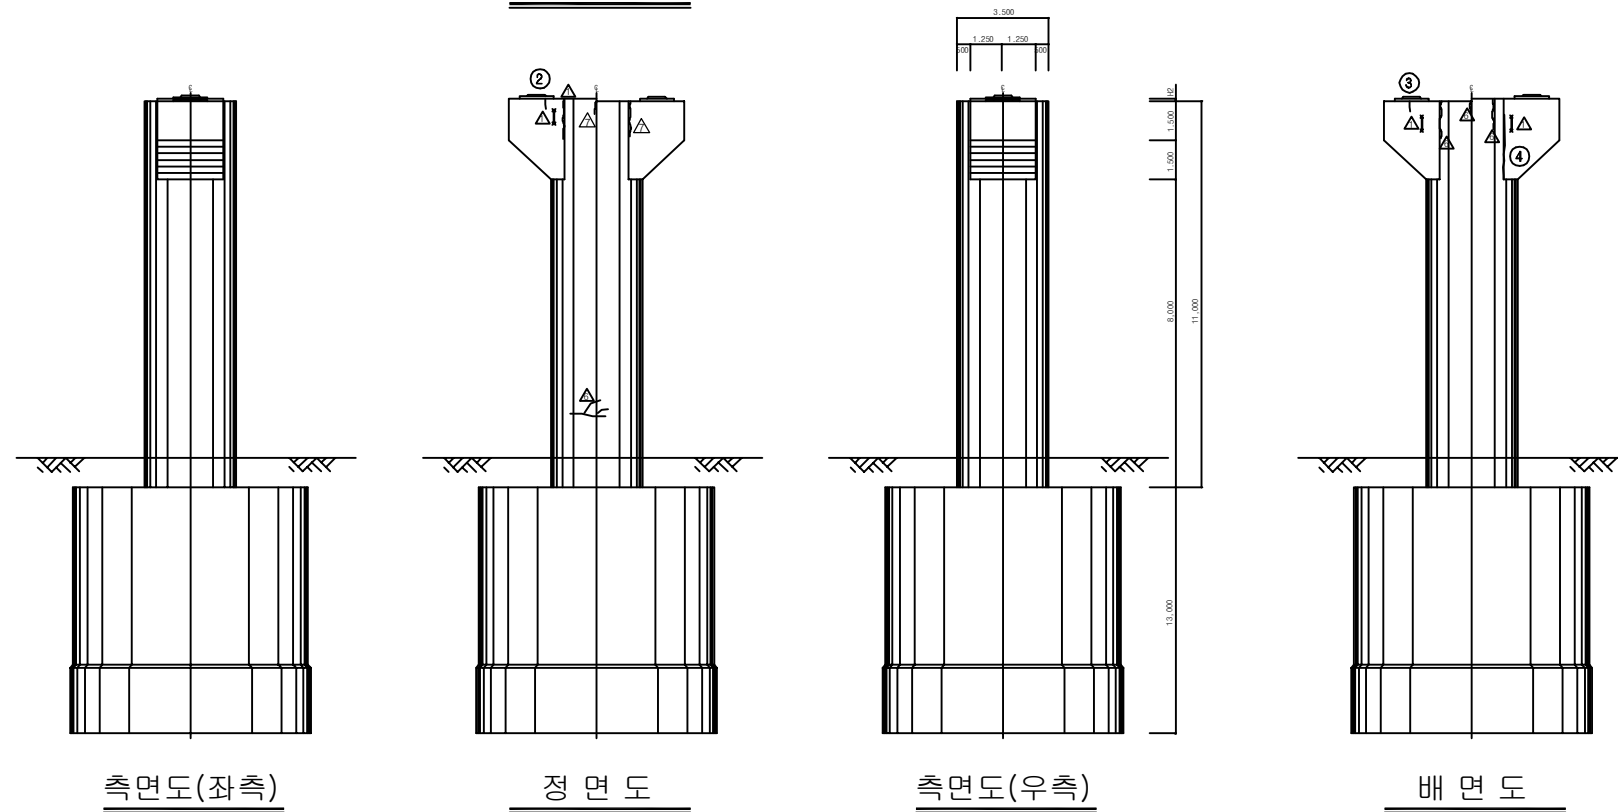[illegible]



SECTION

용역명	2017년 상반기 시설물 정기점검 용역
과업기간	2017. 03. 21 ~ 2017. 06. 30
발주처	 신대구부산고속도로주식회사
용역사	(주)위드이앤오
도면번호	027

ID:청도천4교(대구)-교각 P4

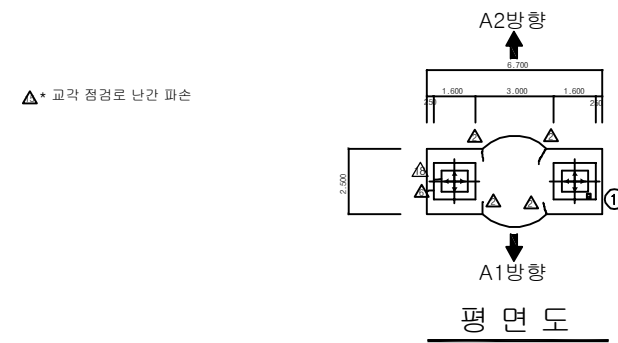


보 수 이 력		
<u> </u>	기 존 규 칙	<u>19</u> <u> </u> 보 수(12. 상반기)
<u> </u>	신 규 규 칙	<u>10</u> <u> </u> 보 수(12. 하반기)
<u> </u>	보수부위재균열	<u>11</u> <u> </u> 보 수(13. 상반기)
<u>1</u> <u> </u>	보 수(기보수)	<u>12</u> <u> </u> 보 수(13. 하반기)
<u>2</u> <u> </u>	보 수(08. 하반기)	<u>13</u> <u> </u> 보 수(14. 상반기)
<u>3</u> <u> </u>	보 수(09. 상반기)	<u>14</u> <u> </u> 보 수(14. 하반기)
<u>4</u> <u> </u>	보 수(09. 하반기)	<u>15</u> <u> </u> 보 수(15. 상반기)
<u>5</u> <u> </u>	보 수(10. 상반기)	<u>16</u> <u> </u> 보 수(15. 하반기)
<u>6</u> <u> </u>	보 수(10. 하반기)	<u>17</u> <u> </u> 보 수(16. 상반기)
<u>7</u> <u> </u>	보 수(11. 상반기)	<u>18</u> <u> </u> 보 수(16. 하반기)
<u>8</u> <u> </u>	보 수(11. 하반기)	<u>19</u> <u> </u> 보 수(17. 상반기)

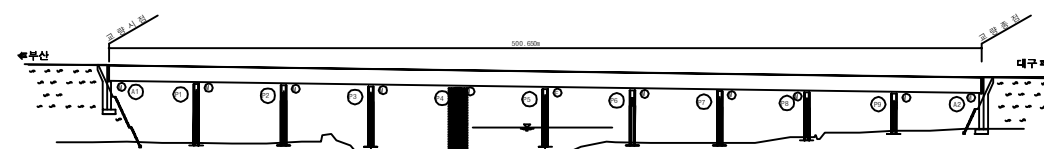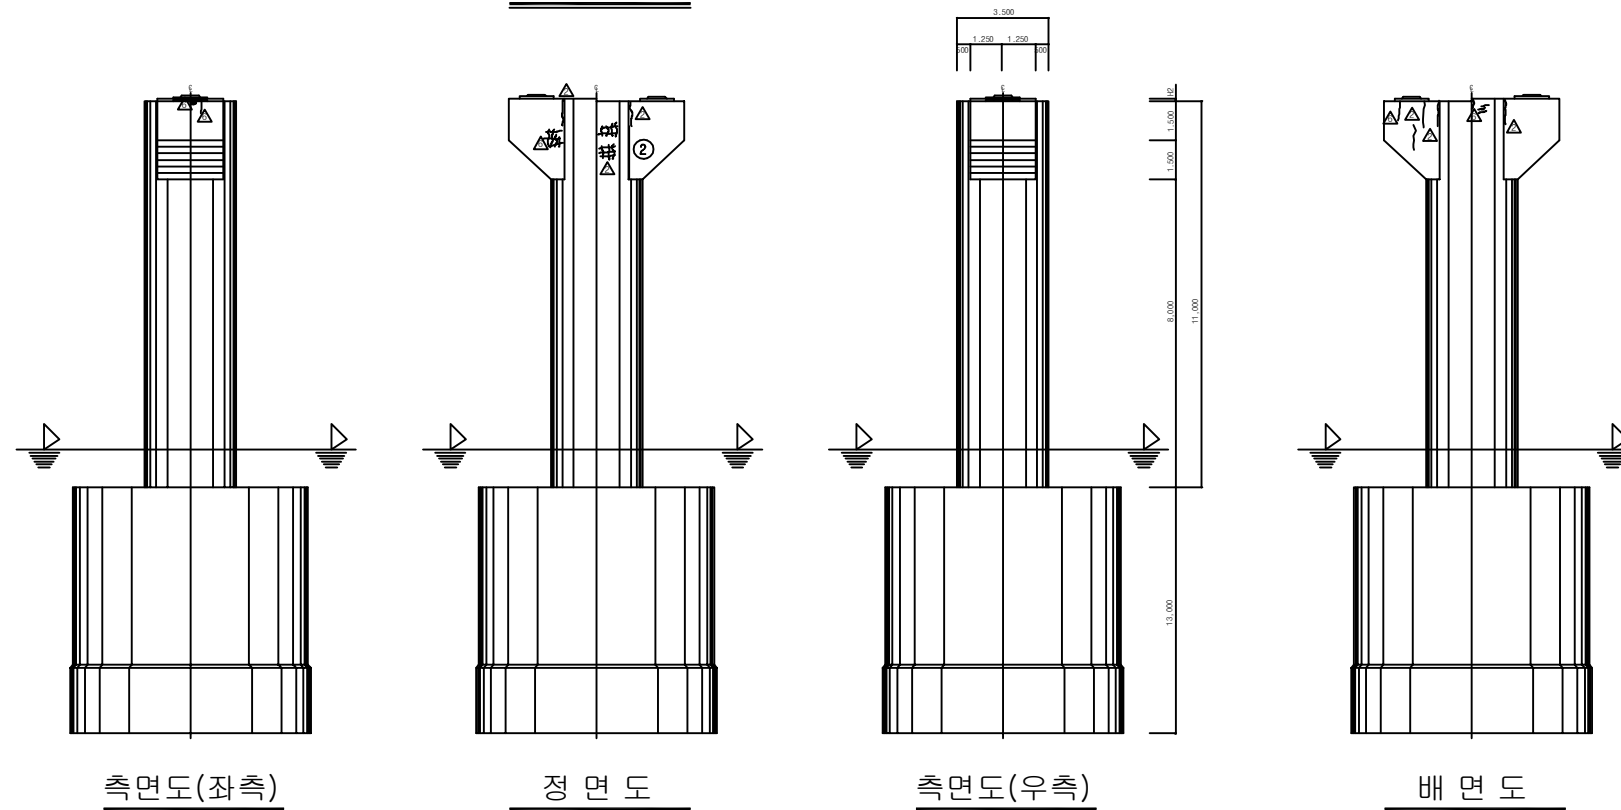[illegible]

SECTION

용역명	2017년 상반기 시설물 정기점검 용역
과업기간	2017. 03. 21 ~ 2017. 06. 30
발주처	 신대구부산고속도로주식회사
용역사	(주)위드이앤오
도면번호	028

ID:청도천4교(대구)-교각 P5

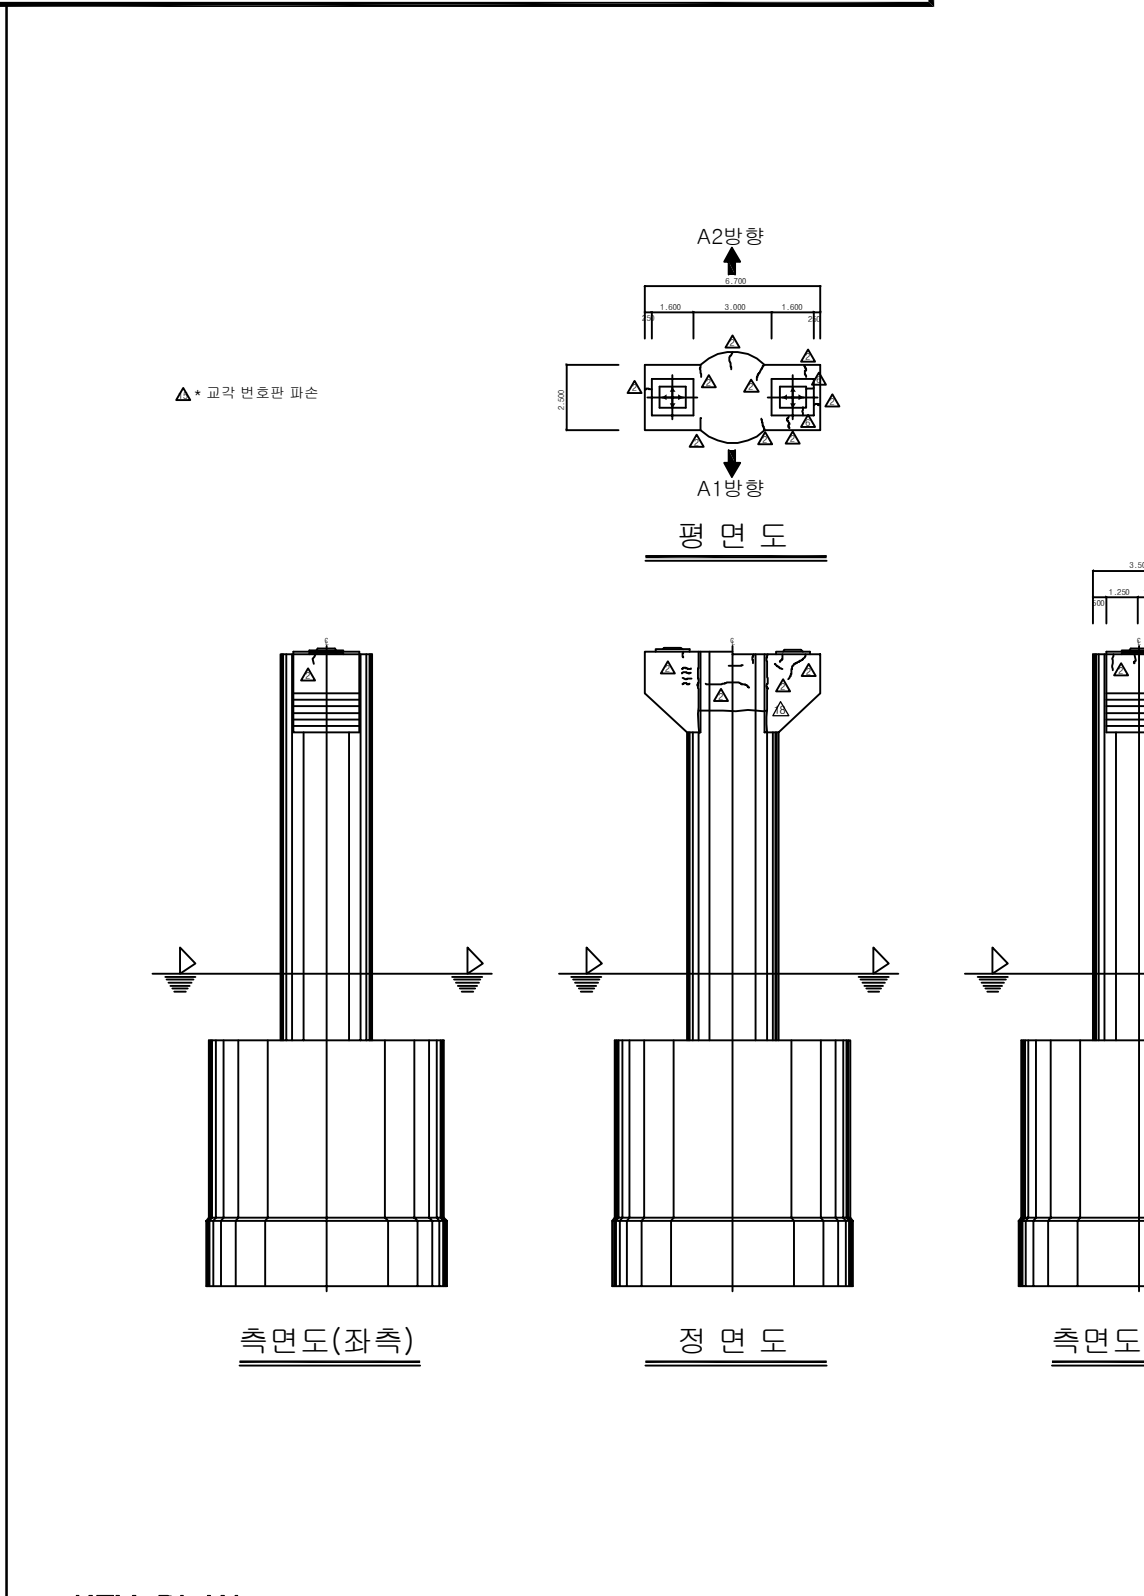

보 수 이 력			
<u> </u>	기 존 규 칙	<u>1</u> <u> </u>	보 수(12. 상반기)
<u> </u>	신 규 규 칙	<u>10</u> <u> </u>	보 수(12. 하반기)
<u> </u>	보수부위재균열	<u>11</u> <u> </u>	보 수(13. 상반기)
<u>1</u> <u> </u>	보 수(기보수)	<u>12</u> <u> </u>	보 수(13. 하반기)
<u>2</u> <u> </u>	보 수(08. 하반기)	<u>13</u> <u> </u>	보 수(14. 상반기)
<u>3</u> <u> </u>	보 수(09. 상반기)	<u>14</u> <u> </u>	보 수(14. 하반기)
<u>4</u> <u> </u>	보 수(09. 하반기)	<u>15</u> <u> </u>	보 수(15. 상반기)
<u>5</u> <u> </u>	보 수(10. 상반기)	<u>16</u> <u> </u>	보 수(15. 하반기)
<u>6</u> <u> </u>	보 수(10. 하반기)	<u>17</u> <u> </u>	보 수(16. 상반기)
<u>7</u> <u> </u>	보 수(11. 상반기)	<u>18</u> <u> </u>	보 수(16. 하반기)
<u>8</u> <u> </u>	보 수(11. 하반기)	<u>19</u> <u> </u>	보 수(17. 상반기)

[illegible]


주) 손상의 폭과 길이는 m 이며, 단 균열의 폭은 mm 임

[illegible]


SECTION	

용역명	2017년 상반기 시설물 정기점검 용역
과업기간	2017. 03. 21 ~ 2017. 06. 30
발주처	 신대구부산고속도로주식회사
용역사	(주)위드이앤오
도면번호	029


ID:청도천4교(대구)-교각 P6

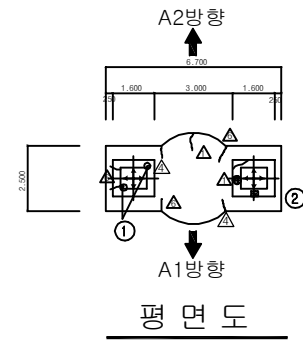


보 수 이 력		
<u> </u>	기 존 규 칙	<u>9.</u> <u> </u> 보 수(12. 상반기)
<u> </u>	신 규 규 칙	<u>10.</u> <u> </u> 보 수(12. 하반기)
<u> </u>	보수부위재균열	<u>11.</u> <u> </u> 보 수(13. 상반기)
<u>1.</u> <u> </u>	보 수(기보수)	<u>12.</u> <u> </u> 보 수(13. 하반기)
<u>2.</u> <u> </u>	보 수(08. 하반기)	<u>13.</u> <u> </u> 보 수(14. 상반기)
<u>3.</u> <u> </u>	보 수(09. 상반기)	<u>14.</u> <u> </u> 보 수(14. 하반기)
<u>4.</u> <u> </u>	보 수(09. 하반기)	<u>15.</u> <u> </u> 보 수(15. 상반기)
<u>5.</u> <u> </u>	보 수(10. 상반기)	<u>16.</u> <u> </u> 보 수(15. 하반기)
<u>6.</u> <u> </u>	보 수(10. 하반기)	<u>17.</u> <u> </u> 보 수(16. 상반기)
<u>7.</u> <u> </u>	보 수(11. 상반기)	<u>18.</u> <u> </u> 보 수(16. 하반기)
<u>8.</u> <u> </u>	보 수(11. 하반기)	<u>19.</u> <u> </u> 보 수(17. 상반기)

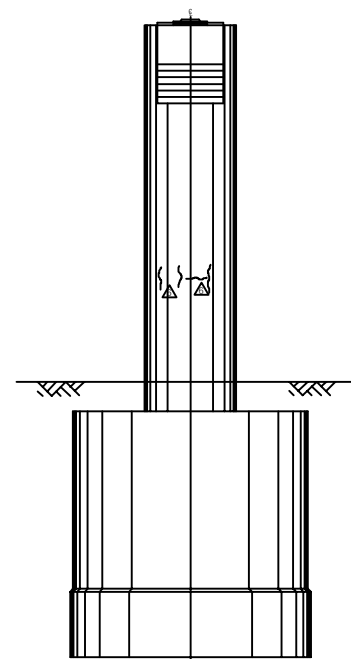


측면도(좌측)

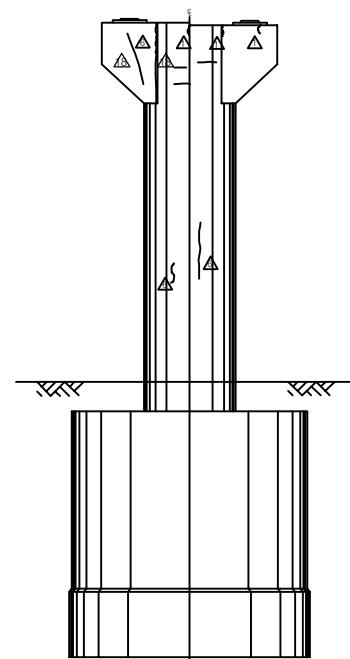


정 면 도

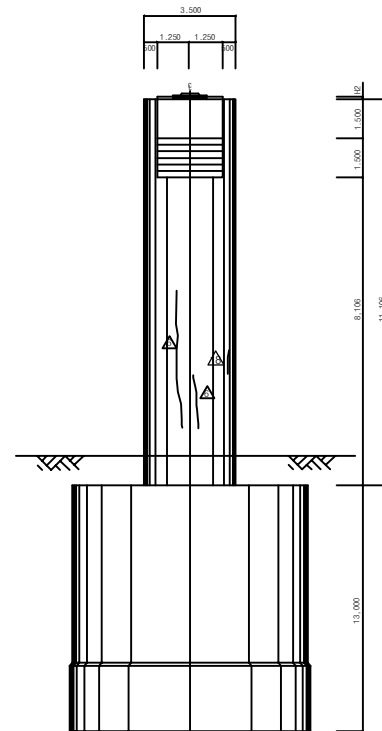

측면도(우측)

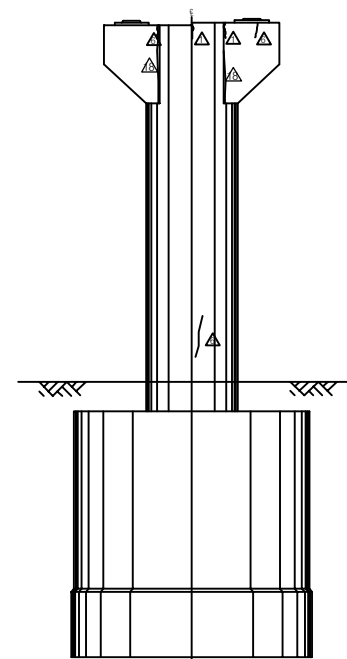

배면도

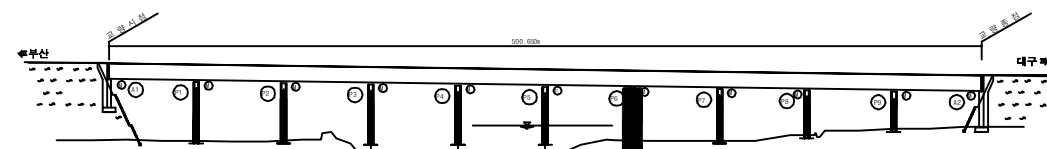


KEY PLAN


SECTION

용역명	2017년 상반기 시설물 정기점검 용역
과업기간	2017. 03. 21 ~ 2017. 06. 30
발주처	 신대구부산고속도로주식회사
용역사	(주)위드이앤오
도면번호	030


ID:청도천4교(대구)-교각 P7

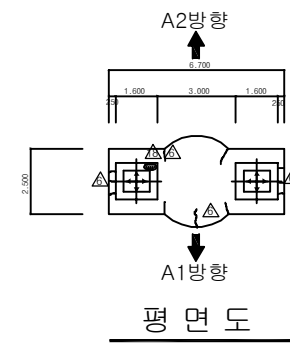


보 수 이 력		
<u> </u>	기 존 규 칙	<u>9</u> <u> </u> 보 수(12. 상반기)
<u> </u>	신 규 규 칙	<u>10</u> <u> </u> 보 수(12. 하반기)
<u> </u>	보수부위재균열	<u>11</u> <u> </u> 보 수(13. 상반기)
<u>1</u> <u> </u>	보 수(기보수)	<u>12</u> <u> </u> 보 수(13. 하반기)
<u>2</u> <u> </u>	보 수(08. 하반기)	<u>13</u> <u> </u> 보 수(14. 상반기)
<u>3</u> <u> </u>	보 수(09. 상반기)	<u>14</u> <u> </u> 보 수(14. 하반기)
<u>4</u> <u> </u>	보 수(09. 하반기)	<u>15</u> <u> </u> 보 수(15. 상반기)
<u>5</u> <u> </u>	보 수(10. 상반기)	<u>16</u> <u> </u> 보 수(15. 하반기)
<u>6</u> <u> </u>	보 수(10. 하반기)	<u>17</u> <u> </u> 보 수(16. 상반기)
<u>7</u> <u> </u>	보 수(11. 상반기)	<u>18</u> <u> </u> 보 수(16. 하반기)
<u>8</u> <u> </u>	보 수(11. 하반기)	<u>19</u> <u> </u> 보 수(17. 상반기)

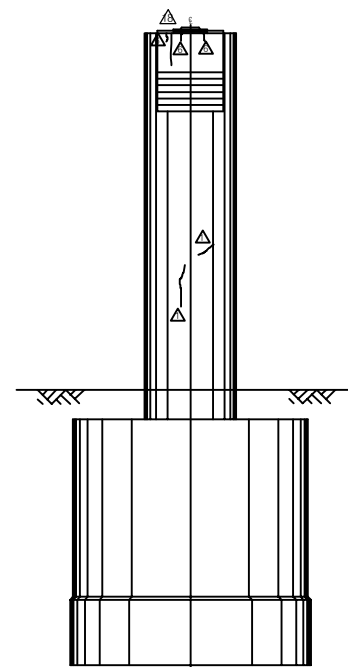[illegible]


측면도(좌측)

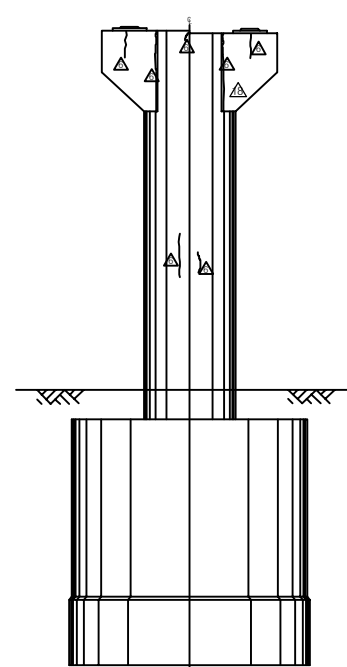

정 면 도

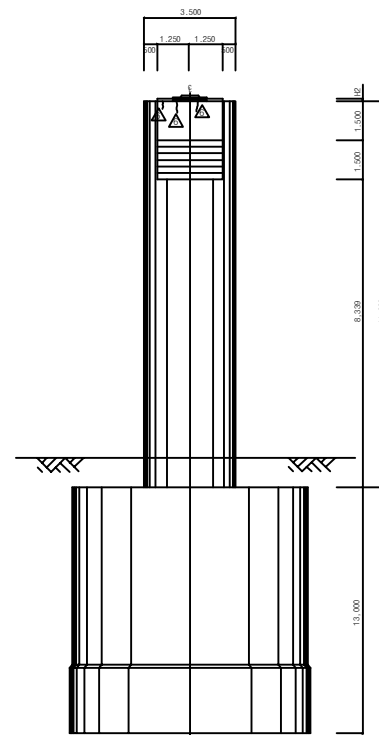


측면도(우측)

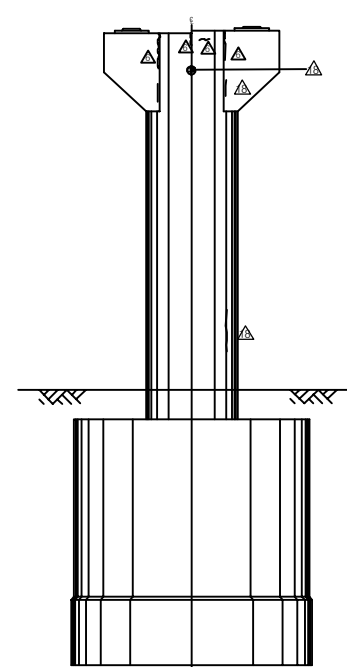

배면도

주) 손상의 폭과 길이는 m 이며, 단 균열의 폭은 mm 임


KEY PLAN

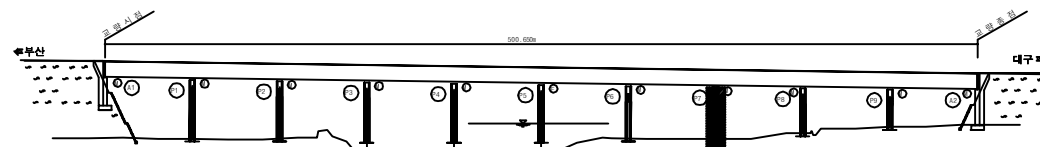


SECTION

용역명	2017년 상반기 시설물 정기점검 용역
과업기간	2017. 03. 21 ~ 2017. 06. 30
발주처	 신대구부산고속도로주식회사
용역사	(주)위드이앤오
도면번호	031


ID:청도천4교(대구)-교각 P8

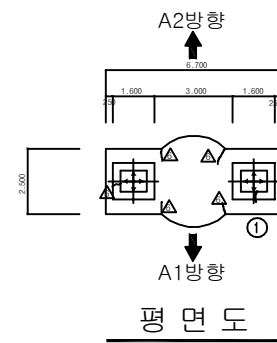

보 수 이 력		
<u> </u>	기 존 규 칙	<u>9</u> <u> </u> 보 수(12. 상반기)
<u> </u>	신 규 규 칙	<u>10</u> <u> </u> 보 수(12. 하반기)
<u> </u>	보수부위재균열	<u>11</u> <u> </u> 보 수(13. 상반기)
<u>1</u> <u> </u>	보 수(기보수)	<u>12</u> <u> </u> 보 수(13. 하반기)
<u>2</u> <u> </u>	보 수(08. 하반기)	<u>13</u> <u> </u> 보 수(14. 상반기)
<u>3</u> <u> </u>	보 수(09. 상반기)	<u>14</u> <u> </u> 보 수(14. 하반기)
<u>4</u> <u> </u>	보 수(09. 하반기)	<u>15</u> <u> </u> 보 수(15. 상반기)
<u>5</u> <u> </u>	보 수(10. 상반기)	<u>16</u> <u> </u> 보 수(15. 하반기)
<u>6</u> <u> </u>	보 수(10. 하반기)	<u>17</u> <u> </u> 보 수(16. 상반기)
<u>7</u> <u> </u>	보 수(11. 상반기)	<u>18</u> <u> </u> 보 수(16. 하반기)
<u>8</u> <u> </u>	보 수(11. 하반기)	<u>19</u> <u> </u> 보 수(17. 상반기)

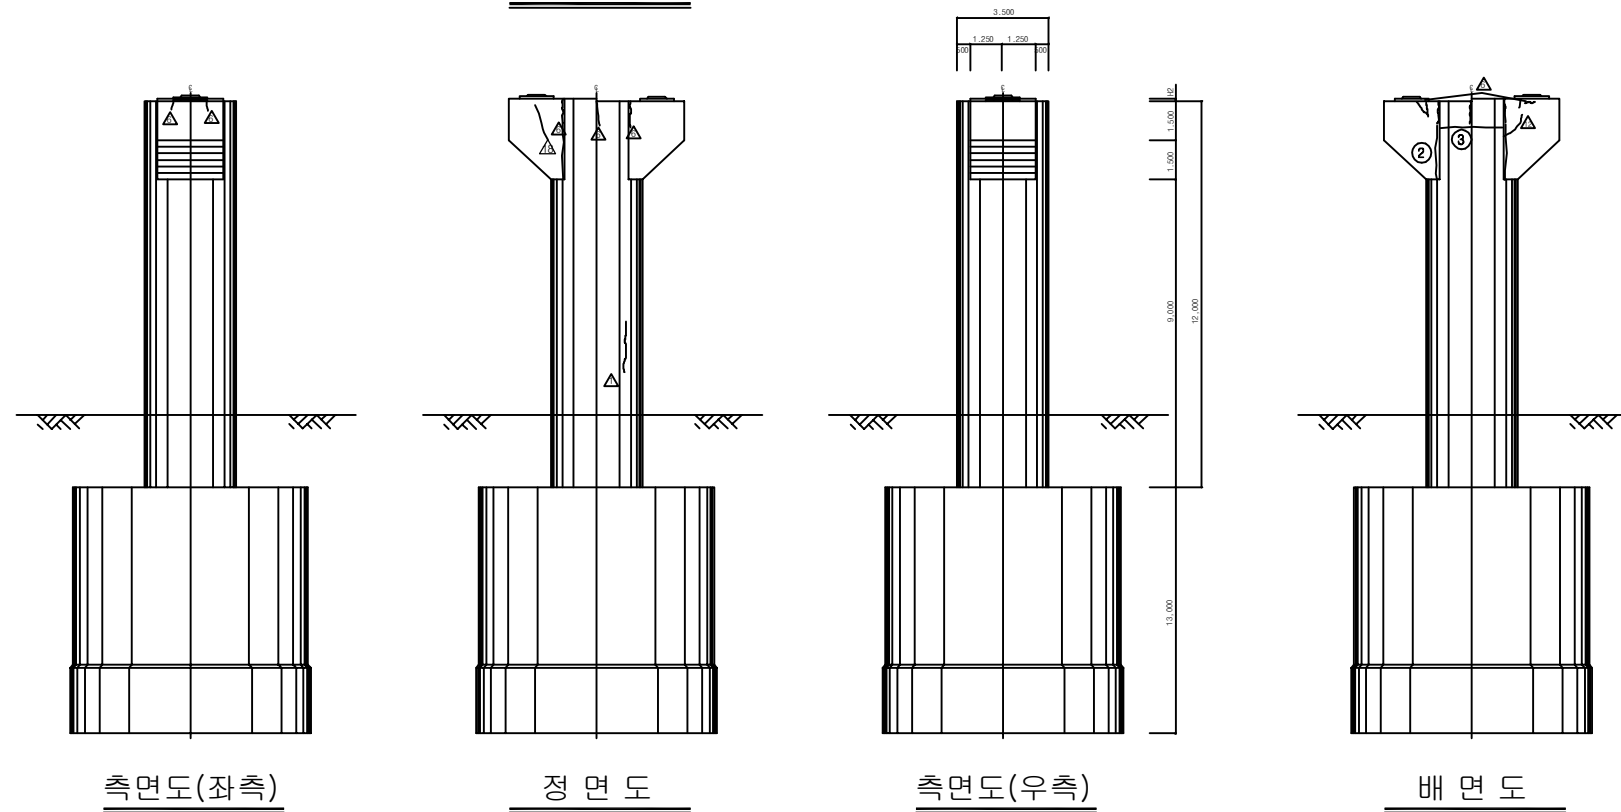[illegible]


KEY PLAN



















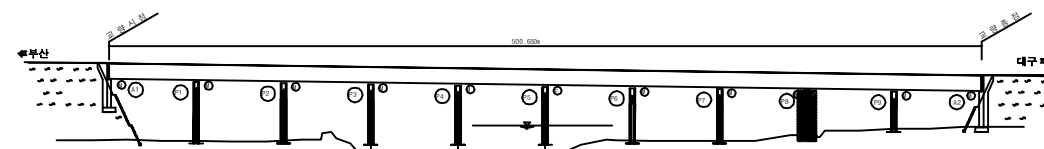



SECTION

용역명	2017년 상반기 시설물 정기점검 용역
과업기간	2017. 03. 21 ~ 2017. 06. 30
발주처	 신대구부산고속도로주식회사
용역사	(주)위드이앤오
도면번호	032

                   
ID:청도천4교(대구)-교각 P9

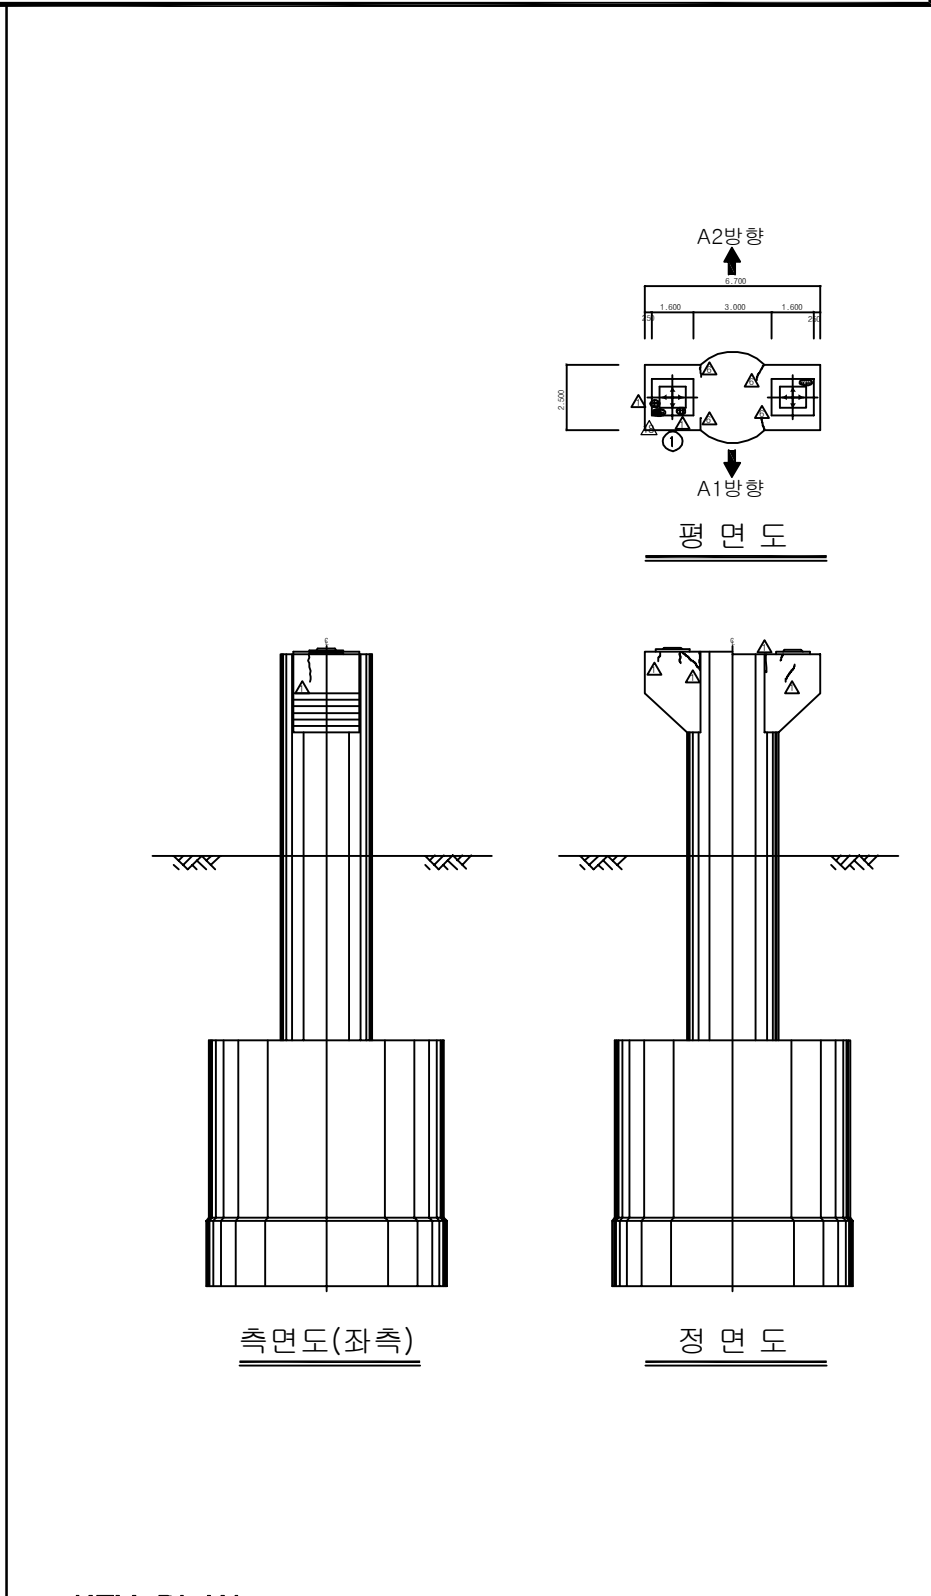

보 수 이 렵			
	기 존 균 열		보 수(12. 상반기)
	신 규 균 열		보 수(12. 하반기)
	보수부위재균열		보 수(13. 상반기)
	보 수(기보수)		보 수(13. 하반기)
	보 수(08. 하반기)		보 수(14. 상반기)
	보 수(09. 상반기)		보 수(14. 하반기)
	보 수(09. 하반기)		보 수(15. 상반기)
	보 수(10. 상반기)		보 수(15. 하반기)
	보 수(10. 하반기)		보 수(16. 상반기)
	보 수(11. 상반기)		보 수(16. 하반기)
	보 수(11. 하반기)		보 수(17. 상반기)

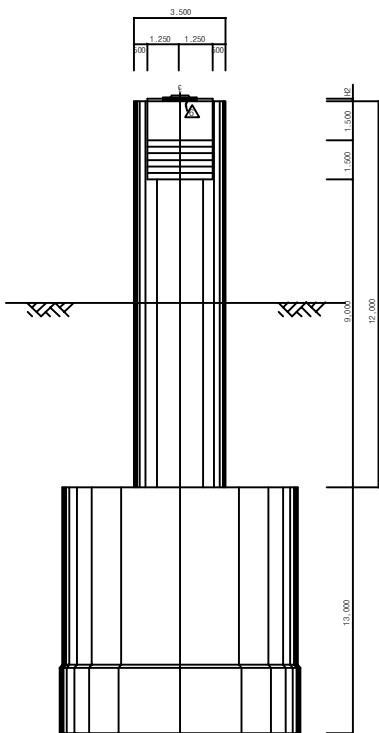

측면도(우측)

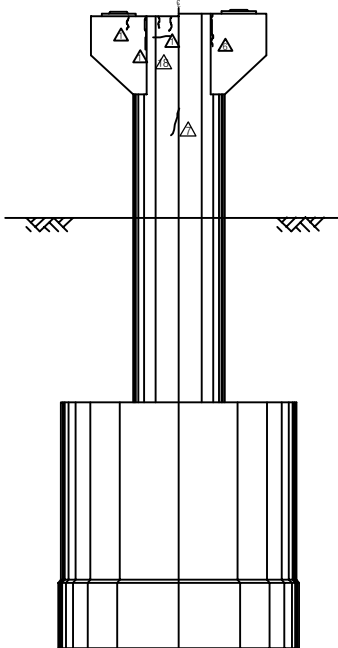

배 면 도

[illegible]

주) 손상의 폭과 길이는 m 이며, 단 균열의 폭은 mm 임

KEY PLAN


SECTION	

용역명	2017년 상반기 시설물 정기점검 용역
과업기간	2017. 03. 21 ~ 2017. 06. 30
발주처	 신대구부산고속도로주식회사
용역사	(주)위드이앤오
도면번호	033

ID:청도천4교(부산)-교면포장 S1~S3


보수이력

	기 존 관 물		보 수(12. 상반기)
	신 규 관 물		보 수(12. 하반기)
	보수부위재관물		보 수(13. 상반기)
	보 수(기보수)		보 수(13. 하반기)
	보 수(08. 하반기)		보 수(14. 상반기)
	보 수(09. 상반기)		보 수(14. 하반기)
	보 수(09. 하반기)		보 수(15. 상반기)
	보 수(10. 상반기)		보 수(15. 하반기)
	보 수(10. 하반기)		보 수(16. 상반기)
	보 수(11. 상반기)		보 수(16. 하반기)
	보 수(11. 하반기)		보 수(17. 상반기)


손상 현황 표

[illegible]


주) 손상의 폭과 길이는 m 이며, 단 균열의 폭은 mm 임

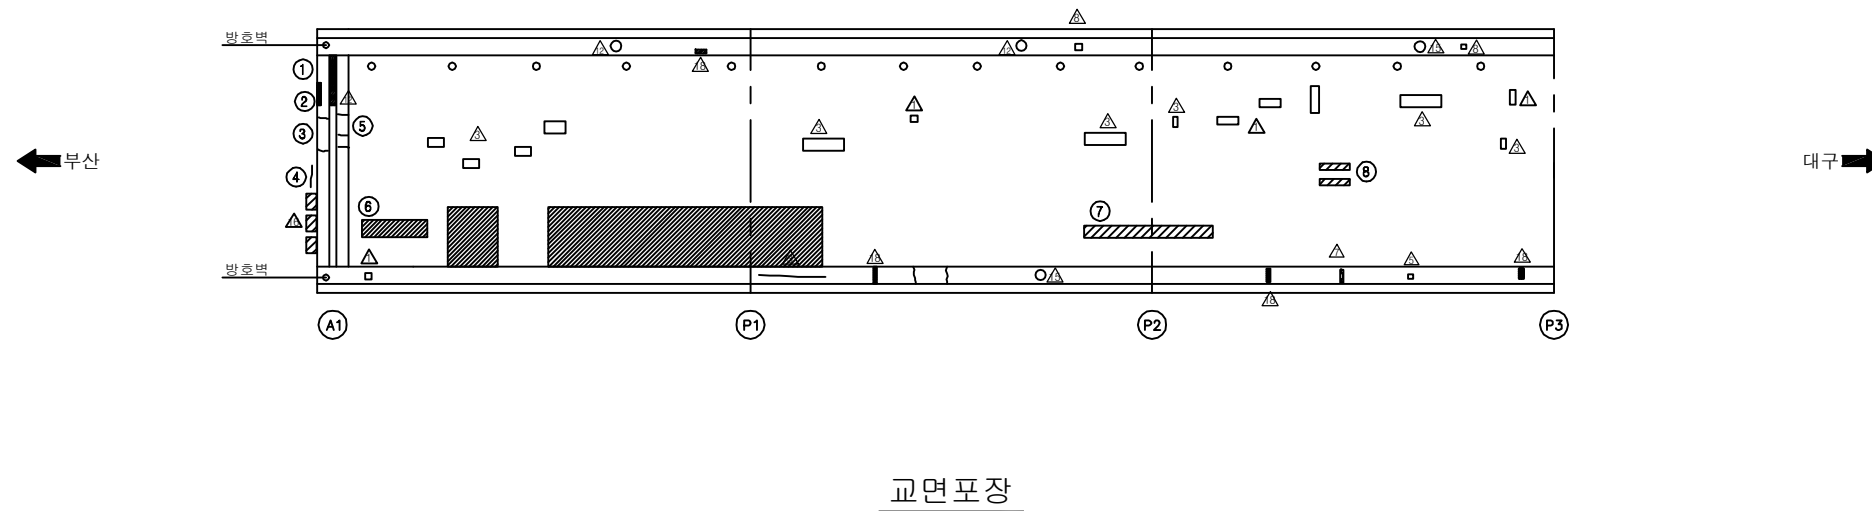

KEY PLAN

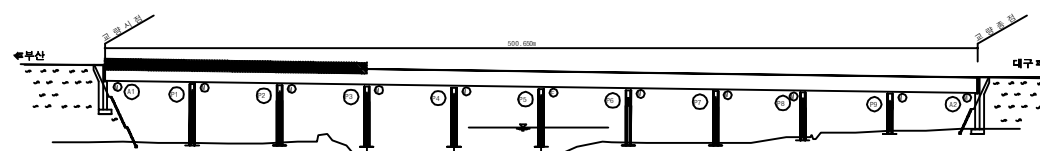

SECTION

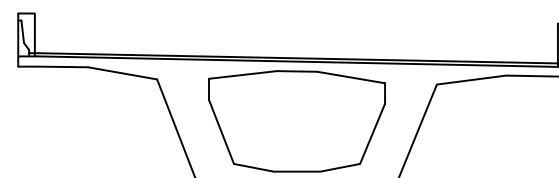

용역명	2017년 상반기 시설물 정기점검 용역
과업기간	2017. 03. 21 ~ 2017. 06. 30
발주처	 신대구부산고속도로주식회사
용역사	(주)위드이앤오
도면번호	001

ID:청도천4교(부산)-교면포장 S4~S6


보수이력

	기 존 관 물		보 수(12. 상반기)
	신 규 관 물		보 수(12. 하반기)
	보수부위재관물		보 수(13. 상반기)
	보 수(기보수)		보 수(13. 하반기)
	보 수(08. 하반기)		보 수(14. 상반기)
	보 수(09. 상반기)		보 수(14. 하반기)
	보 수(09. 하반기)		보 수(15. 상반기)
	보 수(10. 상반기)		보 수(15. 하반기)
	보 수(10. 하반기)		보 수(16. 상반기)
	보 수(11. 상반기)		보 수(16. 하반기)
	보 수(11. 하반기)		보 수(17. 상반기)

손상 현황 표


[illegible]

주) 손상의 폭과 길이는 m 이며, 단 균열의 폭은 mm 임

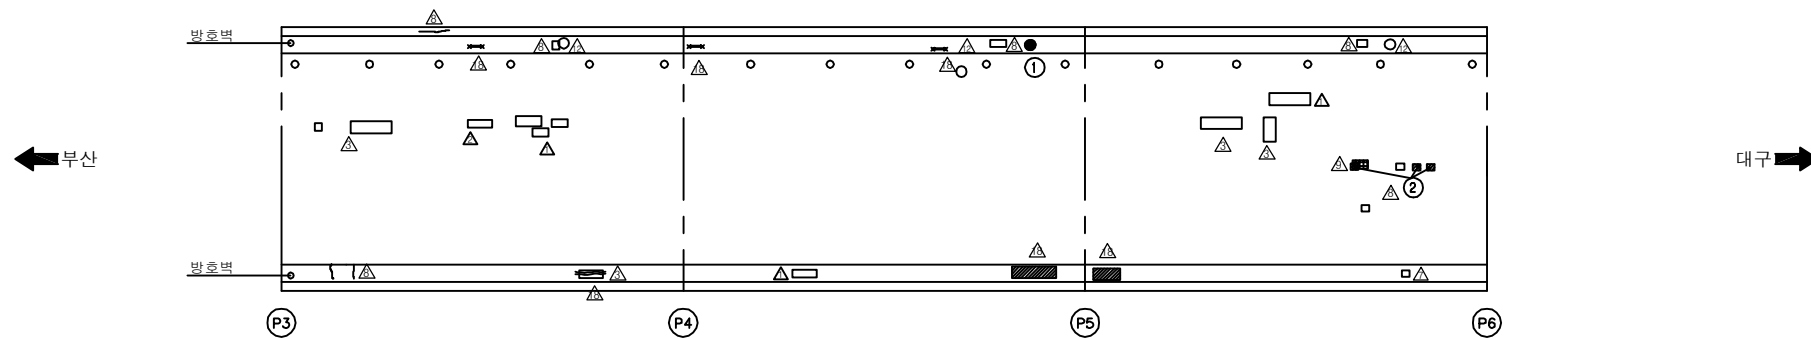


교면포장

KEY PLAN

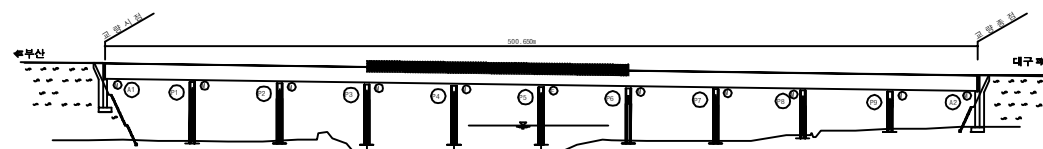

SECTION

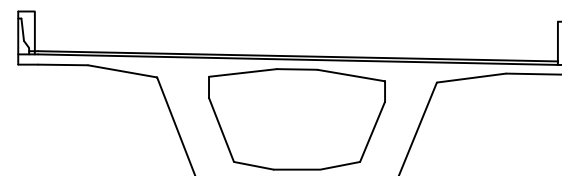

용역명	2017년 상반기 시설물 정기점검 용역
과업기간	2017. 03. 21 ~ 2017. 06. 30
발주처	 신대구부산고속도로주식회사
용역사	(주)워드이앤오
도면번호	002

ID:청도천4교(부산)-교면포장 S7~S10


보수이력

	기 존 관 물		보 수(12. 상반기)
	신 규 관 물		보 수(12. 하반기)
	보수부위재관물		보 수(13. 상반기)
	보 수(기보수)		보 수(13. 하반기)
	보 수(08. 하반기)		보 수(14. 상반기)
	보 수(09. 상반기)		보 수(14. 하반기)
	보 수(09. 하반기)		보 수(15. 상반기)
	보 수(10. 상반기)		보 수(15. 하반기)
	보 수(10. 하반기)		보 수(16. 상반기)
	보 수(11. 상반기)		보 수(16. 하반기)
	보 수(11. 하반기)		보 수(17. 상반기)

손상 현황 표


[illegible]

주) 손상의 폭과 길이는 m 이며, 단 균열의 폭은 mm 임

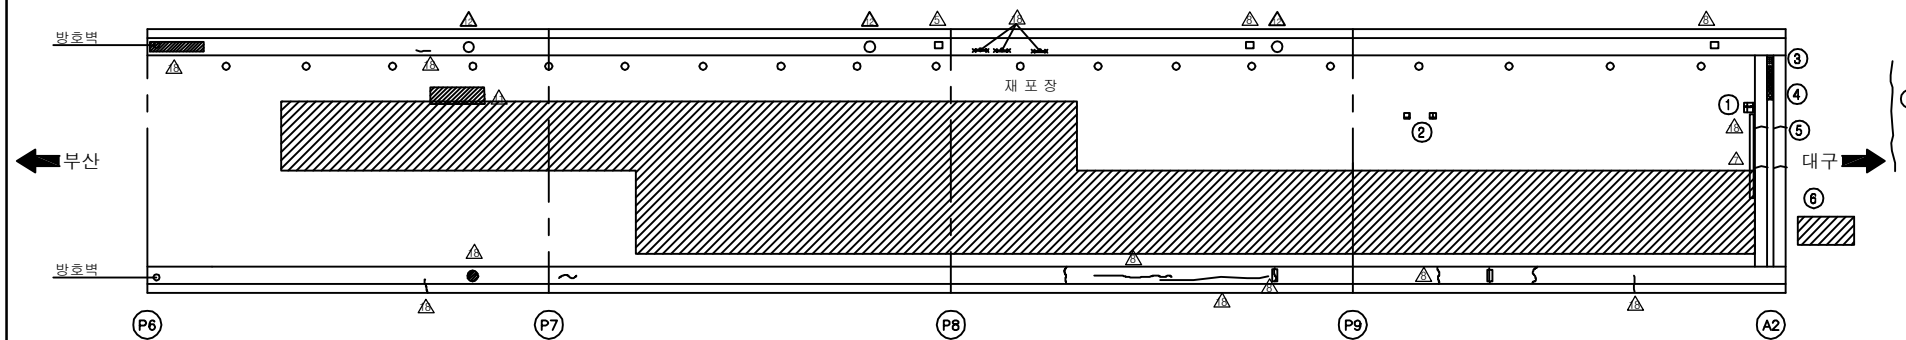


교면포장

KEY PLAN

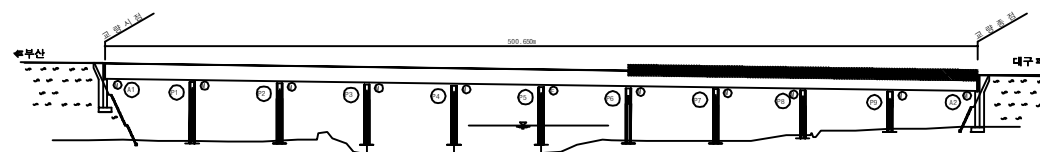

SECTION

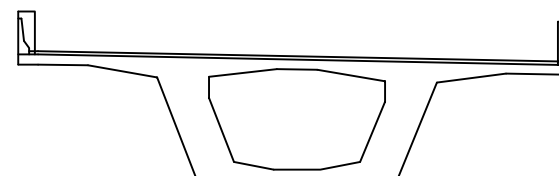

용역명	2017년 상반기 시설물 정기점검 용역
과업기간	2017. 03. 21 ~ 2017. 06. 30
발주처	 신대구부산고속도로주식회사
용역사	(주)위드이앤오
도면번호	003

ID:청도천4교(부산)-거더외부 S1


보수 이력

<u> </u>	기 존 규 칙	<u>9</u>	보 수 (12. 상반기)
<u> </u>	신 규 규 칙	<u>10</u>	보 수 (12. 하반기)
<u> </u>	보수부위재균열	<u>11</u>	보 수 (13. 상반기)
<u>1</u>	보 수 (기보수)	<u>12</u>	보 수 (13. 하반기)
<u>2</u>	보 수 (08. 하반기)	<u>13</u>	보 수 (14. 상반기)
<u>3</u>	보 수 (09. 상반기)	<u>14</u>	보 수 (14. 하반기)
<u>4</u>	보 수 (09. 하반기)	<u>15</u>	보 수 (15. 상반기)
<u>5</u>	보 수 (10. 상반기)	<u>16</u>	보 수 (15. 하반기)
<u>6</u>	보 수 (10. 하반기)	<u>17</u>	보 수 (16. 상반기)
<u>7</u>	보 수 (11. 상반기)	<u>18</u>	보 수 (16. 하반기)
<u>8</u>	보 수 (11. 하반기)	<u>19</u>	보 수 (17. 상반기)

손상 현황 표

[illegible]

주) 손상의 폭과 길이는 m 이며, 단 균열의 폭은 mm 임

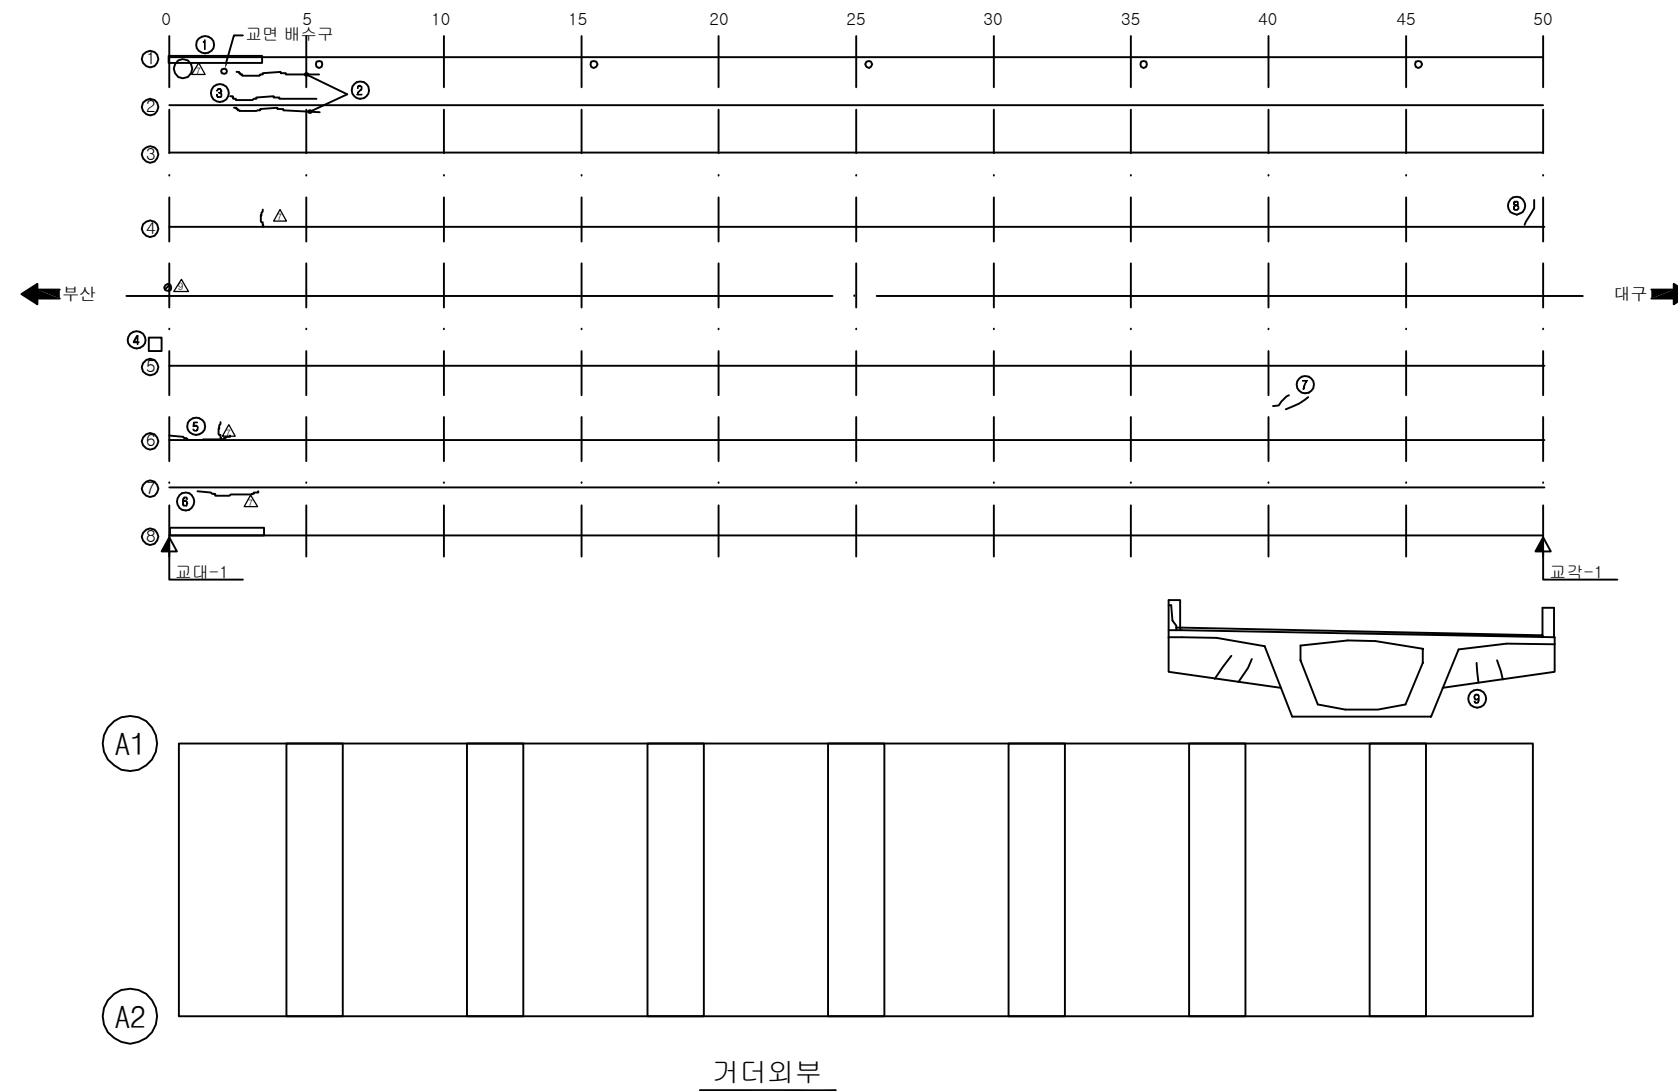

KEY PLAN


SECTION

A cross-sectional diagram of a bridge deck. The diagram shows a central trapezoidal void. The top surface is a horizontal line with a slight upward curve at the ends, where there are vertical rectangular structures. Eight numbered points are marked: 1 and 2 are on the top right surface; 3 is at the top right corner of the void; 4 and 5 are at the bottom corners of the void; 6 is at the top left corner of the void; 7 is on the top left surface; and 8 is at the top left end, near a vertical rectangular structure.

용역명	2017년 상반기 시설물 정기점검 용역
과업기간	2017. 03. 21 ~ 2017. 06. 30
발주처	 신대구부산고속도로주식회사
용역사	(주)위드이앤오
도면번호	004

ID:청도천4교(부산)-거더외부 S2


보 수 이 려

<u> </u>	기 존 규 열	<u>9</u>	보 수 (12. 상반기)
<u> </u>	신 규 규 열	<u>10</u>	보 수 (12. 하반기)
<u> </u>	보수부위재균열	<u>11</u>	보 수 (13. 상반기)
<u>1</u>	보 수 (기보수)	<u>12</u>	보 수 (13. 하반기)
<u>2</u>	보 수 (08. 하반기)	<u>13</u>	보 수 (14. 상반기)
<u>3</u>	보 수 (09. 상반기)	<u>14</u>	보 수 (14. 하반기)
<u>4</u>	보 수 (09. 하반기)	<u>15</u>	보 수 (15. 상반기)
<u>5</u>	보 수 (10. 상반기)	<u>16</u>	보 수 (15. 하반기)
<u>6</u>	보 수 (10. 하반기)	<u>17</u>	보 수 (16. 상반기)
<u>7</u>	보 수 (11. 상반기)	<u>18</u>	보 수 (16. 하반기)
<u>8</u>	보 수 (11. 하반기)	<u>19</u>	보 수 (17. 상반기)

손상 현황 표


[illegible]

주) 손상의 폭과 길이는 m 이며, 단 균열의 폭은 mm 임

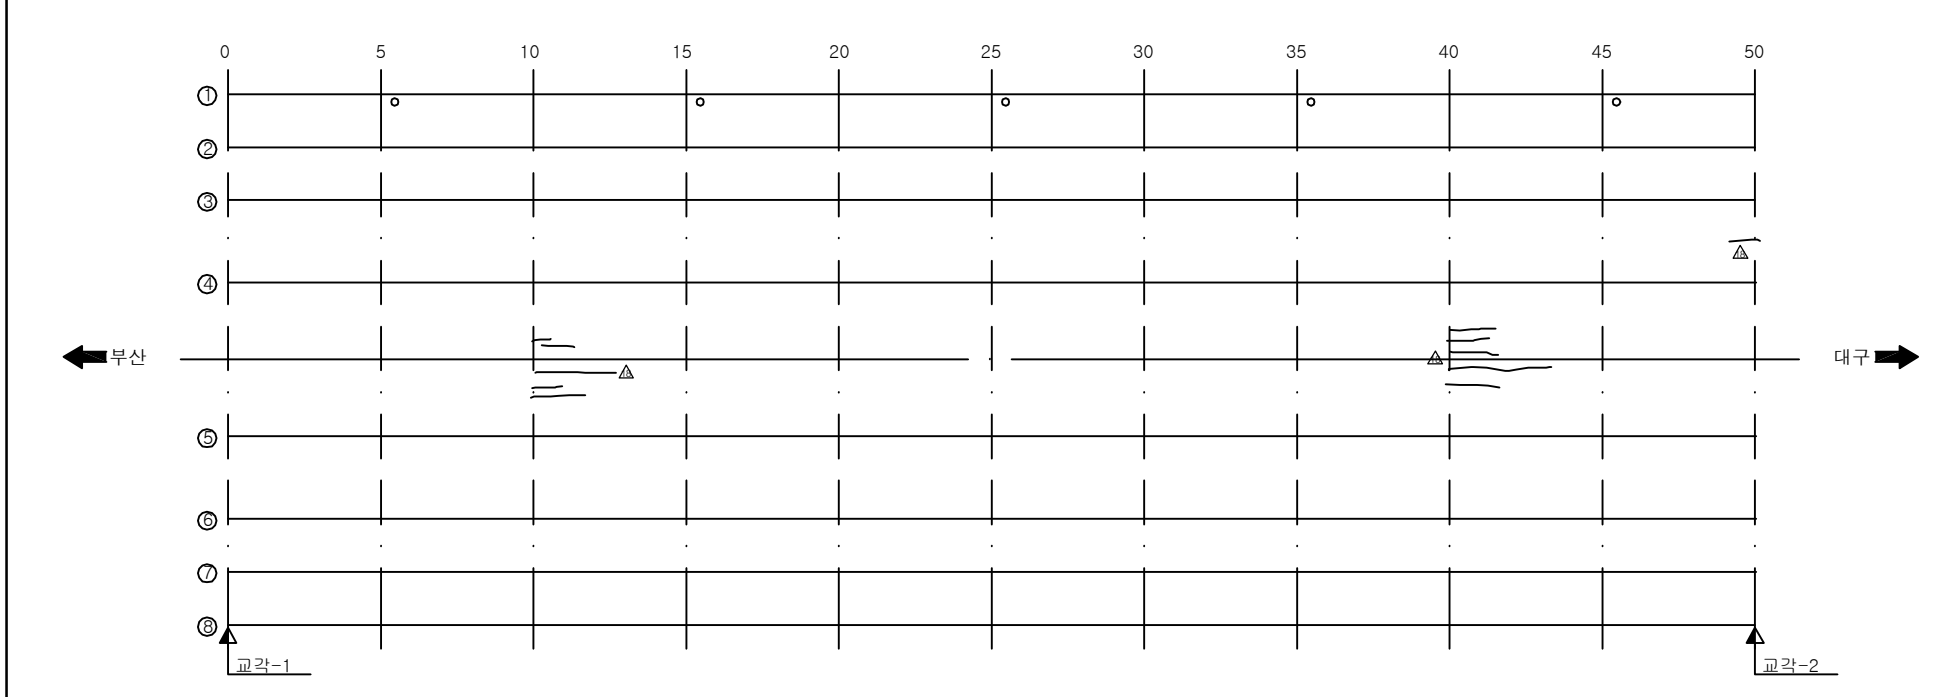


거더외부

KEY PLAN

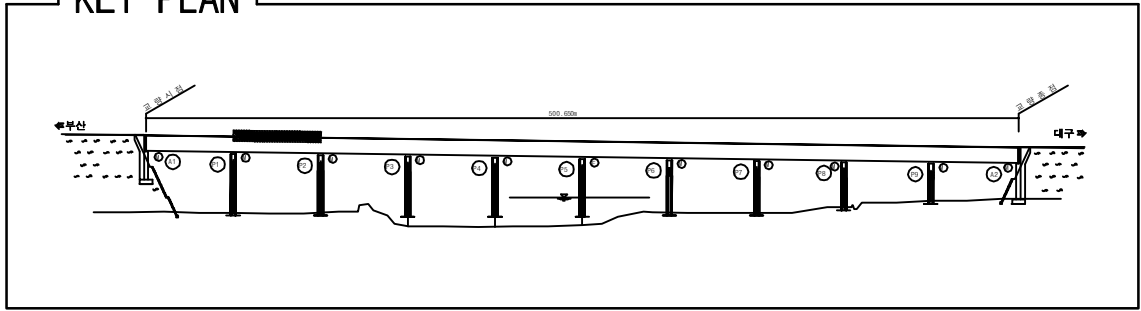

SECTION

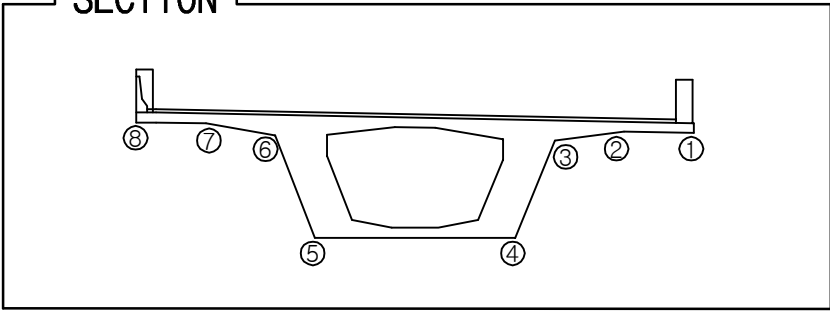

용역명	2017년 상반기 시설물 정기점검 용역
과업기간	2017. 03. 21 ~ 2017. 06. 30
발주처	 신대구부산고속도로주식회사
용역사	(주)위드이앤오
도면번호	005

ID:청도천4교(부산)-거더외부 S3


보 수 이 려

<u> </u>	기 존 규 열	<u>9</u>	보 수 (12. 상반기)
<u> </u>	신 규 규 열	<u>10</u>	보 수 (12. 하반기)
<u> </u>	보수부위재균열	<u>11</u>	보 수 (13. 상반기)
<u>1</u>	보 수 (기보수)	<u>12</u>	보 수 (13. 하반기)
<u>2</u>	보 수 (08. 하반기)	<u>13</u>	보 수 (14. 상반기)
<u>3</u>	보 수 (09. 상반기)	<u>14</u>	보 수 (14. 하반기)
<u>4</u>	보 수 (09. 하반기)	<u>15</u>	보 수 (15. 상반기)
<u>5</u>	보 수 (10. 상반기)	<u>16</u>	보 수 (15. 하반기)
<u>6</u>	보 수 (10. 하반기)	<u>17</u>	보 수 (16. 상반기)
<u>7</u>	보 수 (11. 상반기)	<u>18</u>	보 수 (16. 하반기)
<u>8</u>	보 수 (11. 하반기)	<u>19</u>	보 수 (17. 상반기)

손상 현황 표


[illegible]

주) 손상의 폭과 길이는 m 이며, 단 균열의 폭은 mm 임

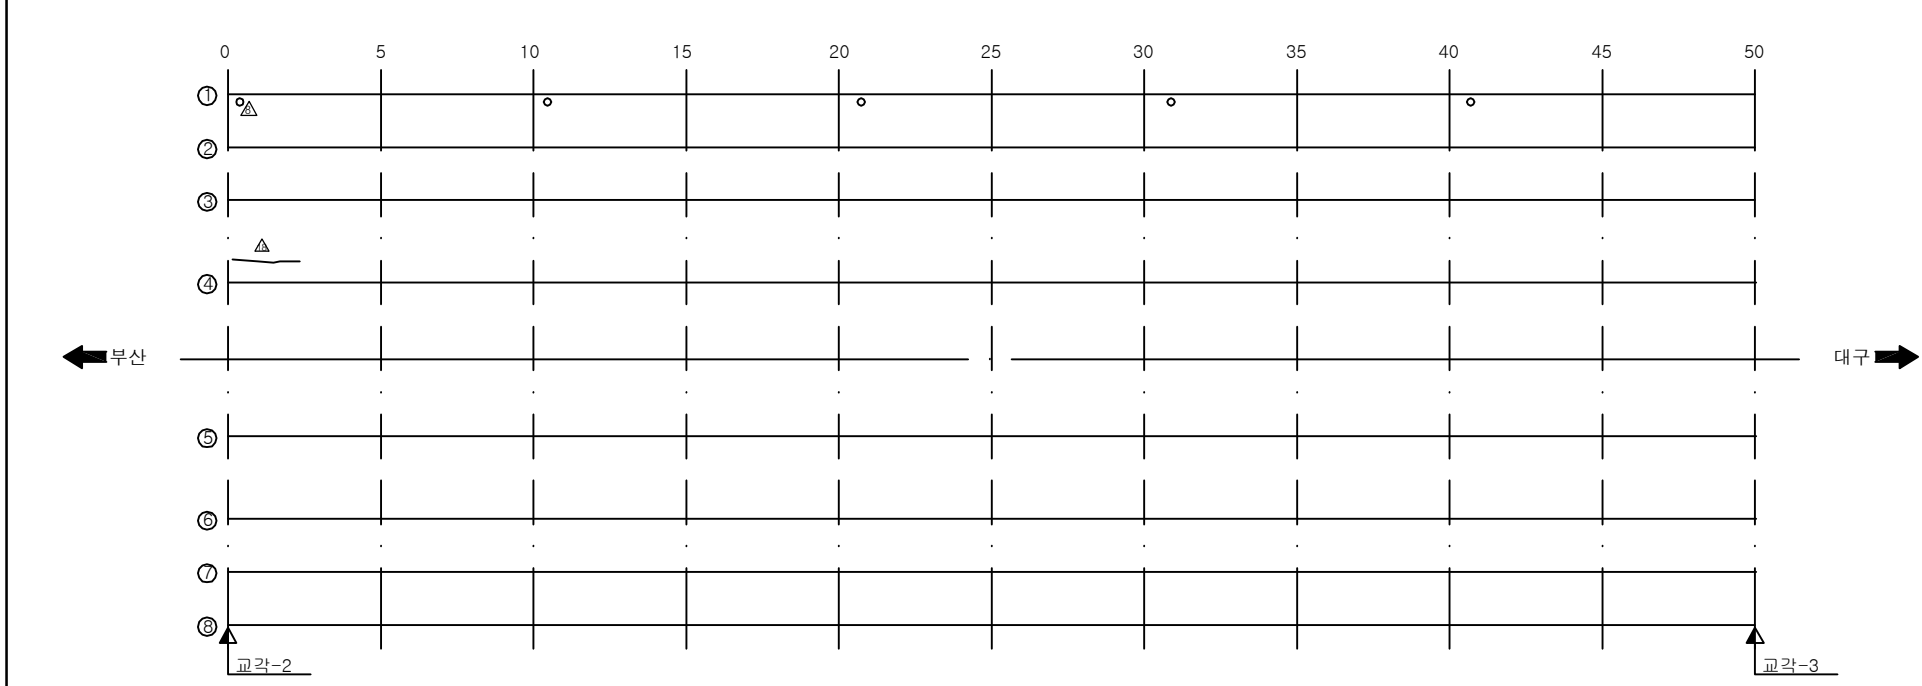


거더외부

KEY PLAN

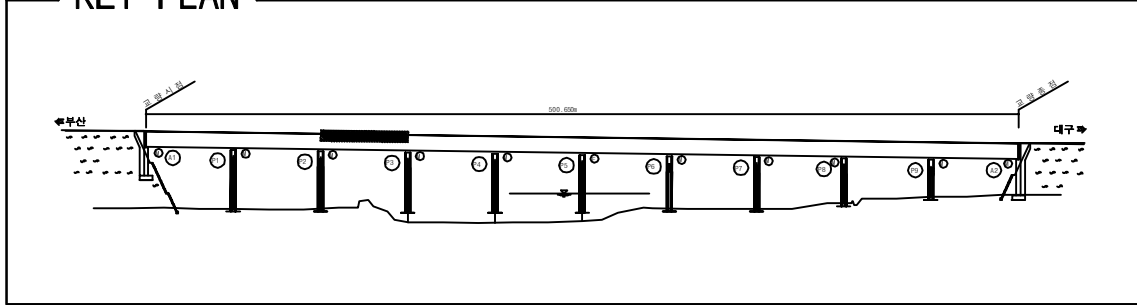

SECTION _____

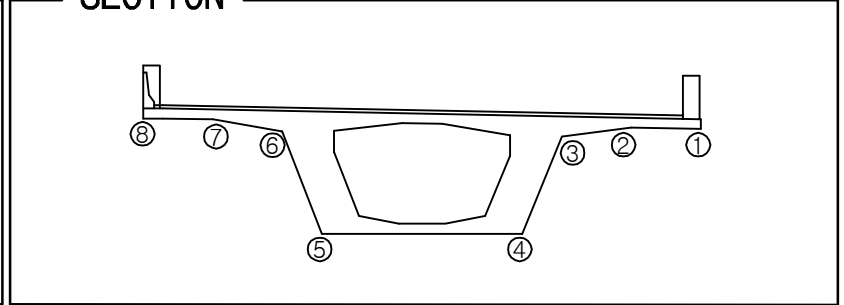

용역명	2017년 상반기 시설물 정기점검 용역
과업기간	2017. 03. 21 ~ 2017. 06. 30
발주처	 신대구부산고속도로주식회사
용역사	(주)위드이앤오
도면번호	006

ID:청도천4교(부산)-거더외부 S4


보 수 이 력

<u> </u>	기 존 규 열	<u>9</u>	보 수 (12. 상반기)
<u> </u>	신 규 규 열	<u>10</u>	보 수 (12. 하반기)
<u> </u>	보수부위재균열	<u>11</u>	보 수 (13. 상반기)
<u>1</u>	보 수 (기보수)	<u>12</u>	보 수 (13. 하반기)
<u>2</u>	보 수 (08. 하반기)	<u>13</u>	보 수 (14. 상반기)
<u>3</u>	보 수 (09. 상반기)	<u>14</u>	보 수 (14. 하반기)
<u>4</u>	보 수 (09. 하반기)	<u>15</u>	보 수 (15. 상반기)
<u>5</u>	보 수 (10. 상반기)	<u>16</u>	보 수 (15. 하반기)
<u>6</u>	보 수 (10. 하반기)	<u>17</u>	보 수 (16. 상반기)
<u>7</u>	보 수 (11. 상반기)	<u>18</u>	보 수 (16. 하반기)
<u>8</u>	보 수 (11. 하반기)	<u>19</u>	보 수 (17. 상반기)

손상 현황 표


[illegible]

주) 손상의 폭과 길이는 m 이며, 단 균열의 폭은 mm 임

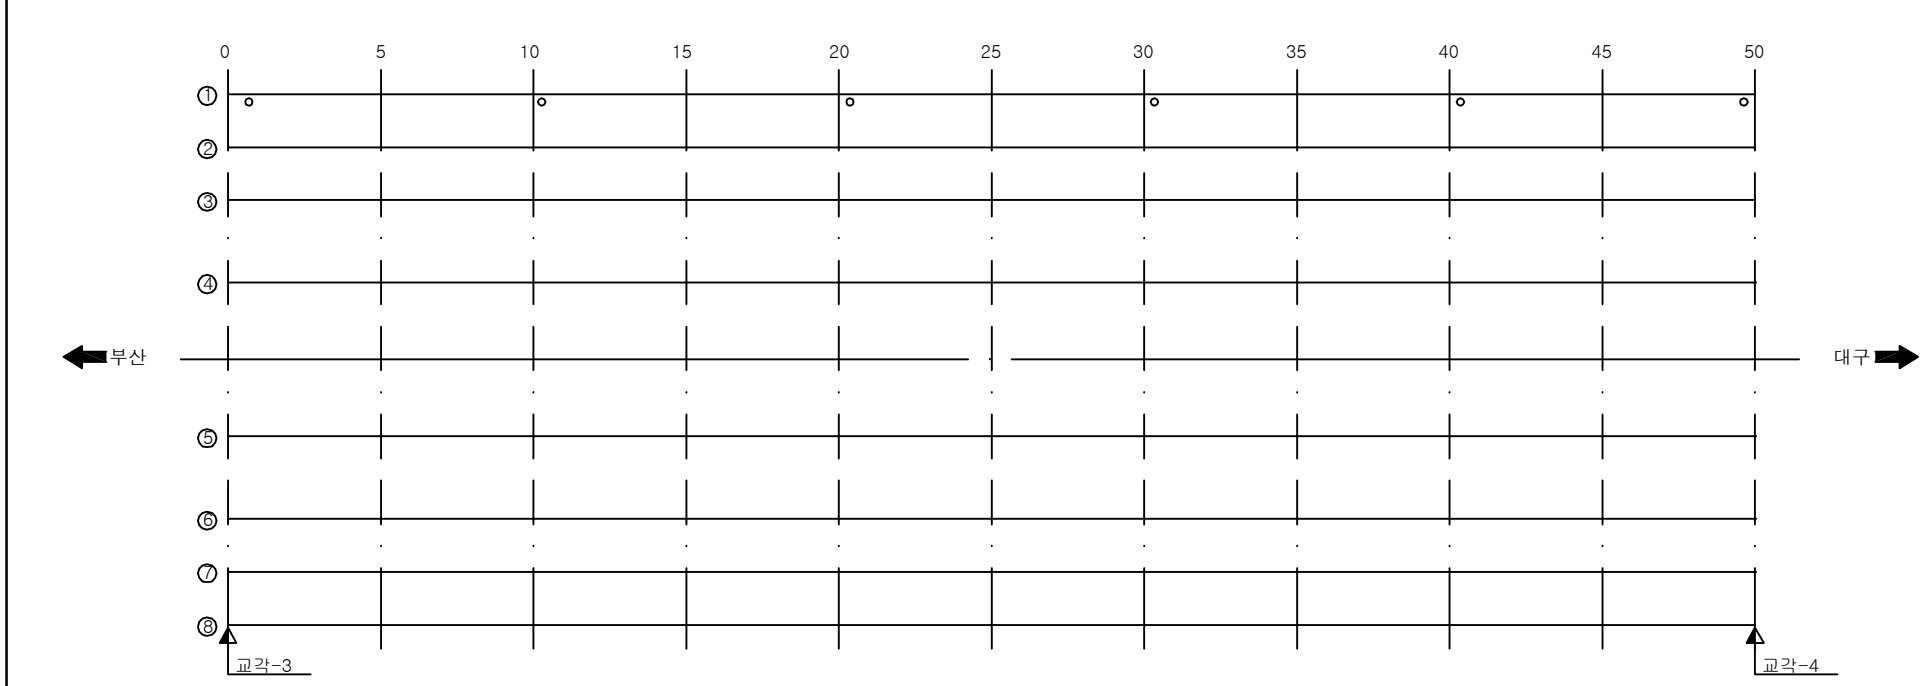


거더외부

KEY PLAN

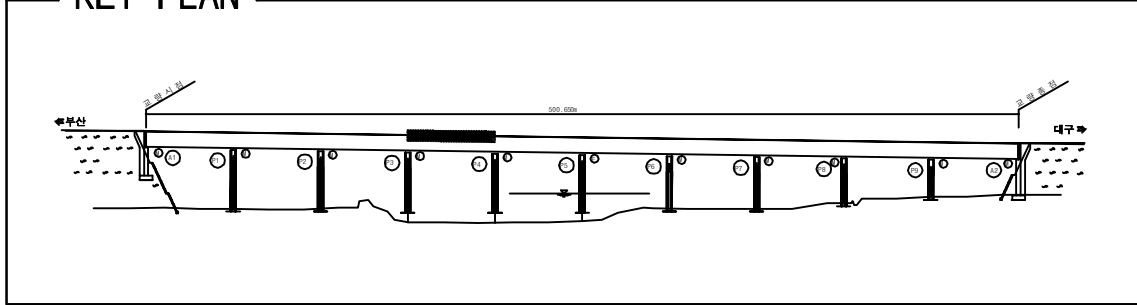

SECTION _____

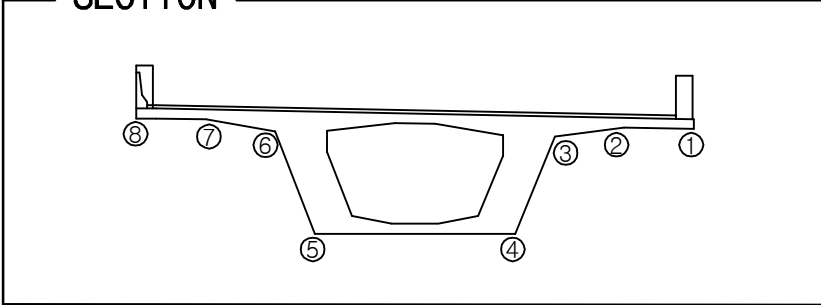

용역명	2017년 상반기 시설물 정기점검 용역
과업기간	2017. 03. 21 ~ 2017. 06. 30
발주처	 신대구부산고속도로주식회사
용역사	(주)위드이앤오
도면번호	007

ID:청도천4교(부산)-거더외부 S5


보 수 이 려

<u> </u>	기 존 규 열	<u>9</u>	보 수 (12. 상반기)
<u> </u>	신 규 규 열	<u>10</u>	보 수 (12. 하반기)
<u> </u>	보수부위재균열	<u>11</u>	보 수 (13. 상반기)
<u>1</u>	보 수 (기보수)	<u>12</u>	보 수 (13. 하반기)
<u>2</u>	보 수 (08. 하반기)	<u>13</u>	보 수 (14. 상반기)
<u>3</u>	보 수 (09. 상반기)	<u>14</u>	보 수 (14. 하반기)
<u>4</u>	보 수 (09. 하반기)	<u>15</u>	보 수 (15. 상반기)
<u>5</u>	보 수 (10. 상반기)	<u>16</u>	보 수 (15. 하반기)
<u>6</u>	보 수 (10. 하반기)	<u>17</u>	보 수 (16. 상반기)
<u>7</u>	보 수 (11. 상반기)	<u>18</u>	보 수 (16. 하반기)
<u>8</u>	보 수 (11. 하반기)	<u>19</u>	보 수 (17. 상반기)

손상 현황 표


[illegible]

주) 손상의 폭과 길이는 m 이며, 단 균열의 폭은 mm 임

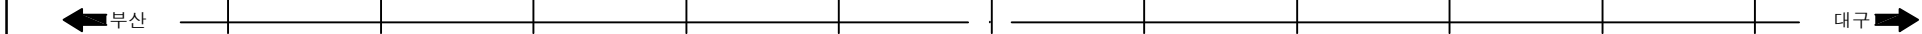


거더외부

KEY PLAN

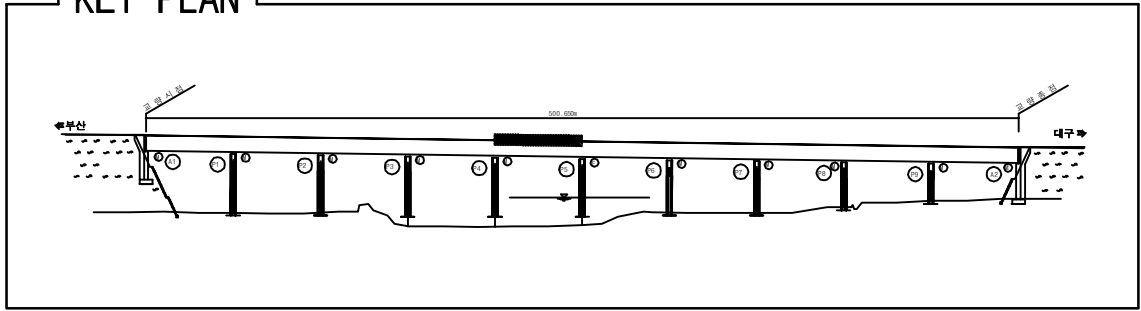

SECTION _____

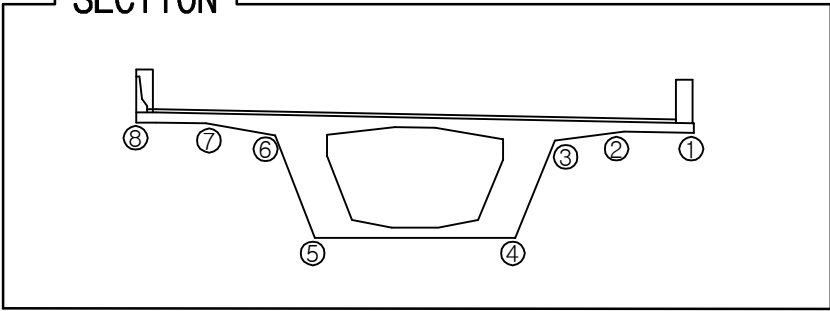

용역명	2017년 상반기 시설물 정기점검 용역
과업기간	2017. 03. 21 ~ 2017. 06. 30
발주처	 신대구부산고속도로주식회사
용역사	(주)위드이앤오
도면번호	008

ID:청도천4교(부산)-거더외부 S6


보 수 이 려

<u> </u>	기 존 규 열	<u>9</u>	보 수 (12. 상반기)
<u> </u>	신 규 규 열	<u>10</u>	보 수 (12. 하반기)
<u> </u>	보수부위재균열	<u>11</u>	보 수 (13. 상반기)
<u>1</u>	보 수 (기보수)	<u>12</u>	보 수 (13. 하반기)
<u>2</u>	보 수 (08. 하반기)	<u>13</u>	보 수 (14. 상반기)
<u>3</u>	보 수 (09. 상반기)	<u>14</u>	보 수 (14. 하반기)
<u>4</u>	보 수 (09. 하반기)	<u>15</u>	보 수 (15. 상반기)
<u>5</u>	보 수 (10. 상반기)	<u>16</u>	보 수 (15. 하반기)
<u>6</u>	보 수 (10. 하반기)	<u>17</u>	보 수 (16. 상반기)
<u>7</u>	보 수 (11. 상반기)	<u>18</u>	보 수 (16. 하반기)
<u>8</u>	보 수 (11. 하반기)	<u>19</u>	보 수 (17. 상반기)

손상 현황 표


[illegible]

주) 손상의 폭과 길이는 m 이며, 단 균열의 폭은 mm 임

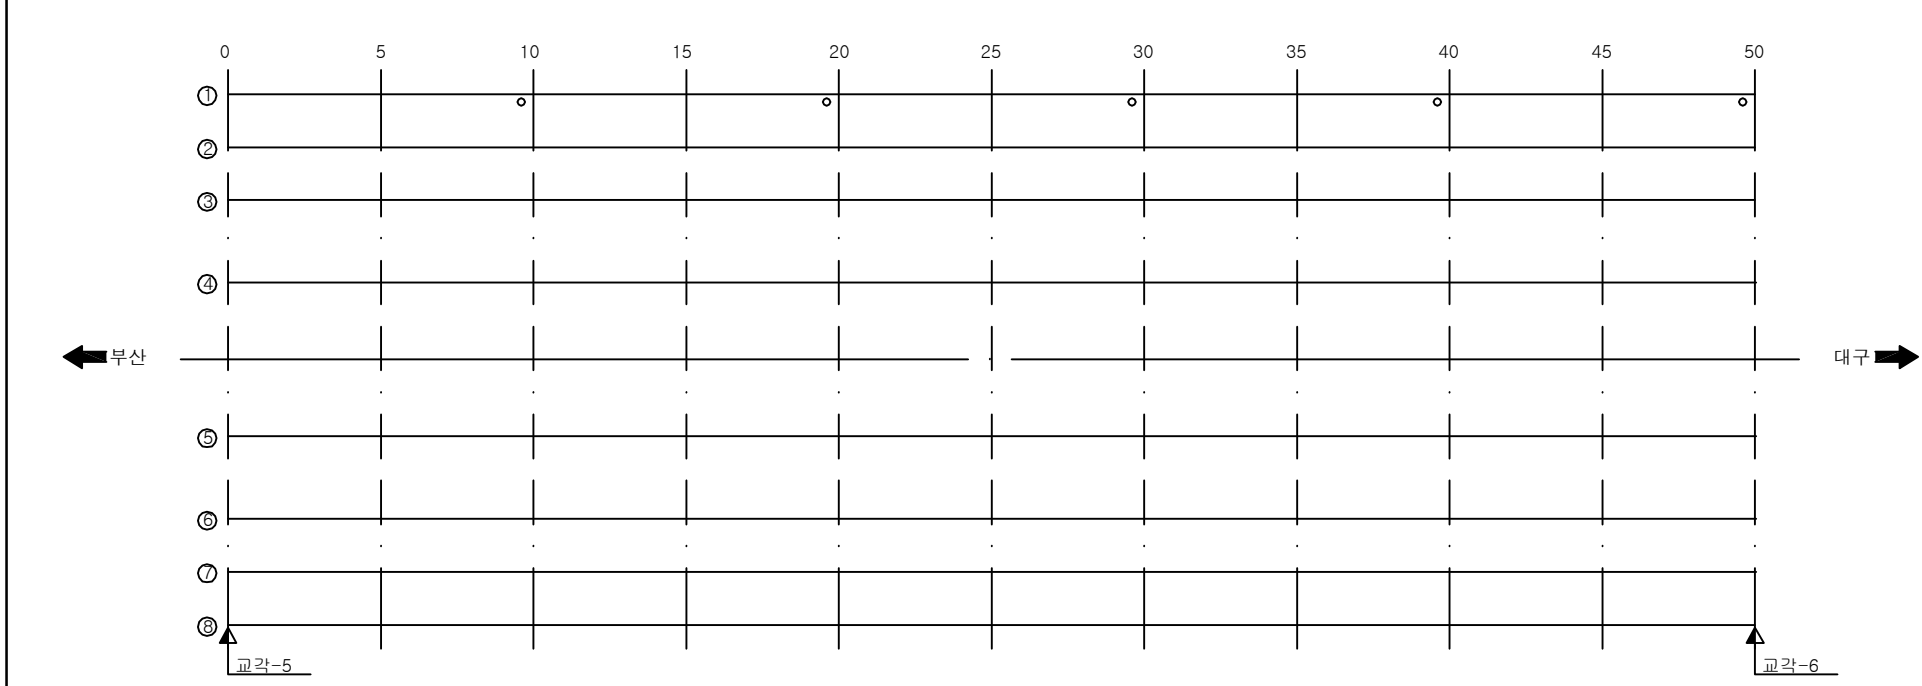


거더외부

KEY PLAN

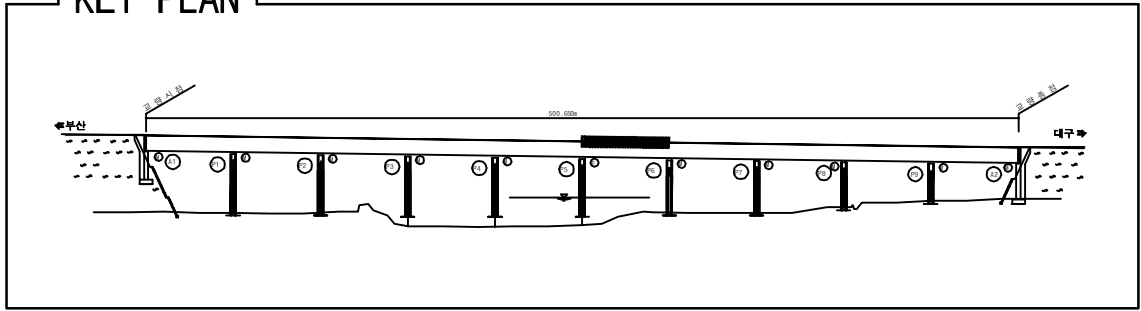

SECTION _____

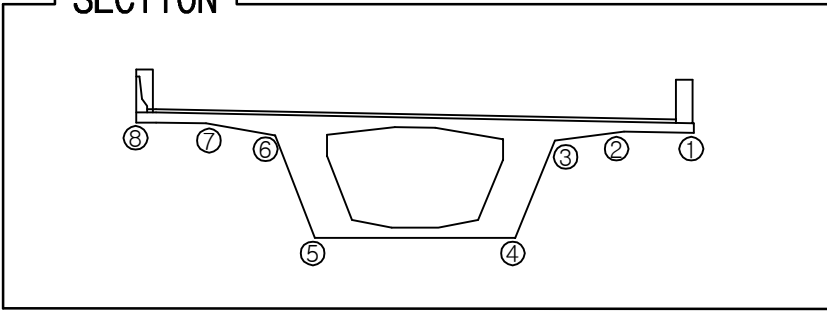

용역명	2017년 상반기 시설물 정기점검 용역
과업기간	2017. 03. 21 ~ 2017. 06. 30
발주처	 신대구부산고속도로주식회사
용역사	(주)위드이앤오
도면번호	009

ID:청도천4교(부산)-거더외부 S7


보 수 이 려

<u> </u>	기 존 규 열	<u>9</u>	보 수 (12. 상반기)
<u> </u>	신 규 규 열	<u>10</u>	보 수 (12. 하반기)
<u> </u>	보수부위재균열	<u>11</u>	보 수 (13. 상반기)
<u>1</u>	보 수 (기보수)	<u>12</u>	보 수 (13. 하반기)
<u>2</u>	보 수 (08. 하반기)	<u>13</u>	보 수 (14. 상반기)
<u>3</u>	보 수 (09. 상반기)	<u>14</u>	보 수 (14. 하반기)
<u>4</u>	보 수 (09. 하반기)	<u>15</u>	보 수 (15. 상반기)
<u>5</u>	보 수 (10. 상반기)	<u>16</u>	보 수 (15. 하반기)
<u>6</u>	보 수 (10. 하반기)	<u>17</u>	보 수 (16. 상반기)
<u>7</u>	보 수 (11. 상반기)	<u>18</u>	보 수 (16. 하반기)
<u>8</u>	보 수 (11. 하반기)	<u>19</u>	보 수 (17. 상반기)

손상 현황 표


[illegible]

주) 손상의 폭과 길이는 m 이며, 단 균열의 폭은 mm 임

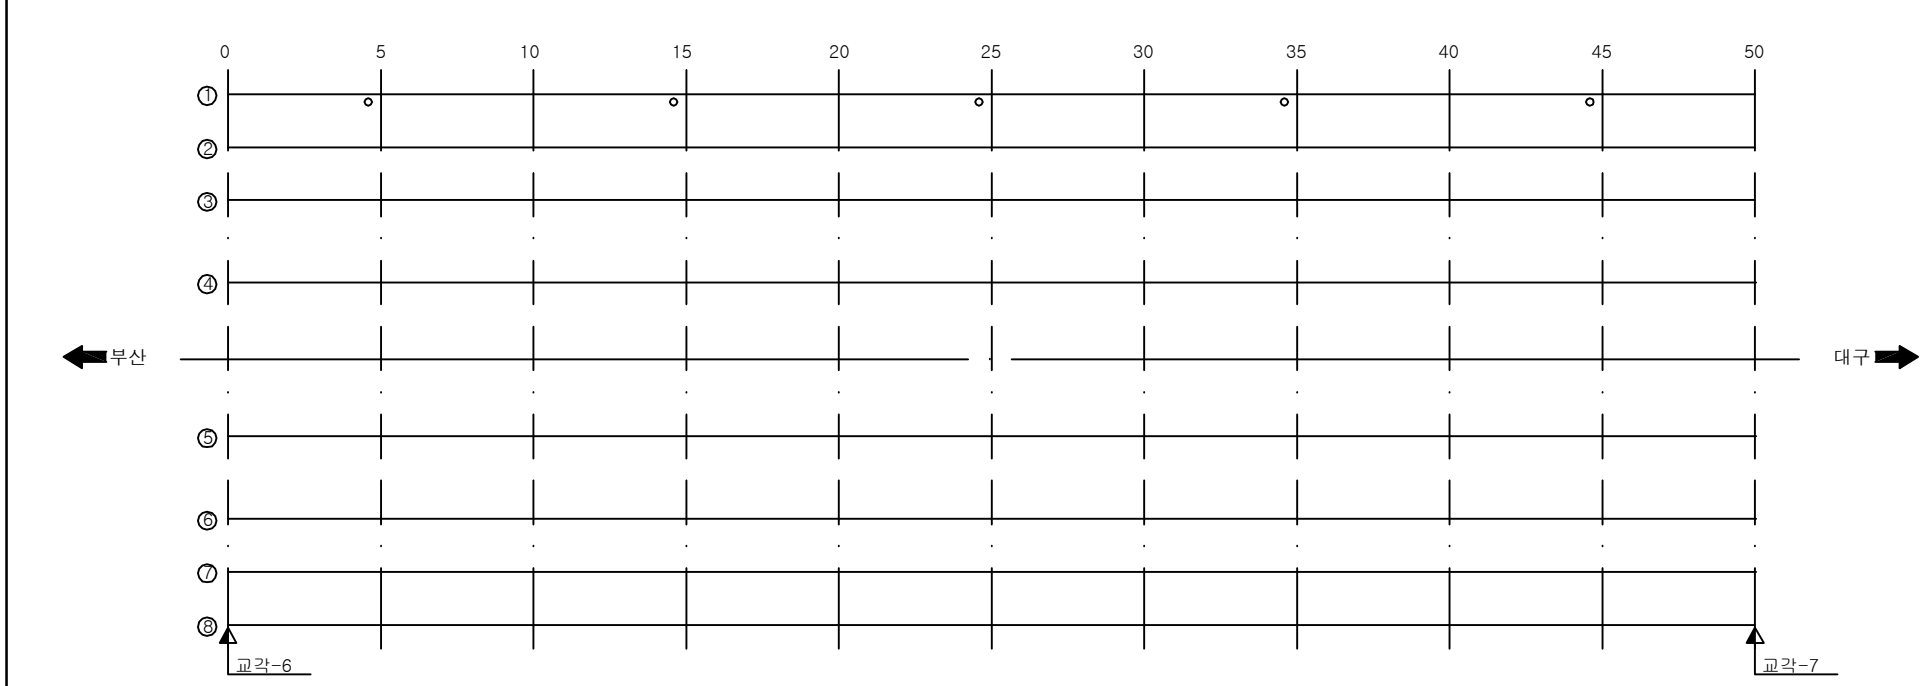


거더외부

KEY PLAN

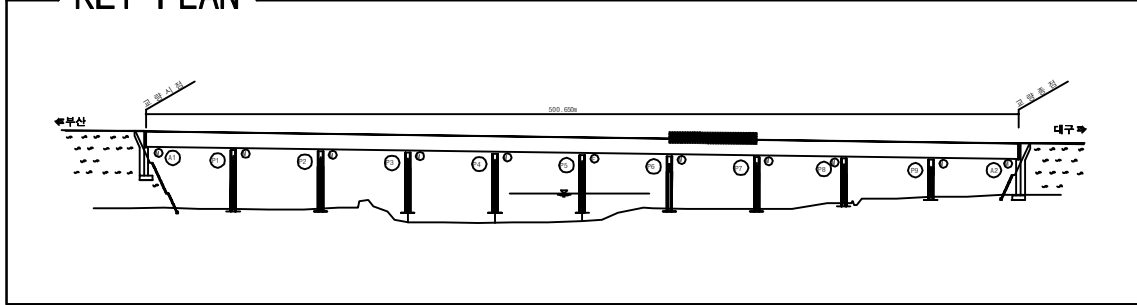

SECTION _____

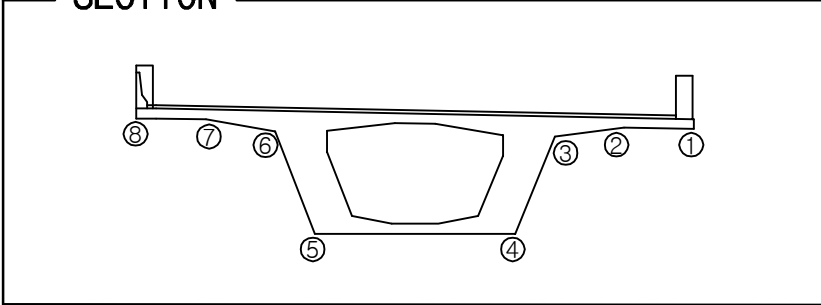

용역명	2017년 상반기 시설물 정기점검 용역
과업기간	2017. 03. 21 ~ 2017. 06. 30
발주처	 신대구부산고속도로주식회사
용역사	(주)위드이앤오
도면번호	010

ID:청도천4교(부산)-거더외부 S8


보 수 이 려

<u> </u>	기 존 규 열	<u>9</u>	보 수 (12. 상반기)
<u> </u>	신 규 규 열	<u>10</u>	보 수 (12. 하반기)
<u> </u>	보수부위재균열	<u>11</u>	보 수 (13. 상반기)
<u>1</u>	보 수 (기보수)	<u>12</u>	보 수 (13. 하반기)
<u>2</u>	보 수 (08. 하반기)	<u>13</u>	보 수 (14. 상반기)
<u>3</u>	보 수 (09. 상반기)	<u>14</u>	보 수 (14. 하반기)
<u>4</u>	보 수 (09. 하반기)	<u>15</u>	보 수 (15. 상반기)
<u>5</u>	보 수 (10. 상반기)	<u>16</u>	보 수 (15. 하반기)
<u>6</u>	보 수 (10. 하반기)	<u>17</u>	보 수 (16. 상반기)
<u>7</u>	보 수 (11. 상반기)	<u>18</u>	보 수 (16. 하반기)
<u>8</u>	보 수 (11. 하반기)	<u>19</u>	보 수 (17. 상반기)

손상 현황 표


[illegible]

주) 손상의 폭과 길이는 m 이며, 단 균열의 폭은 mm 임

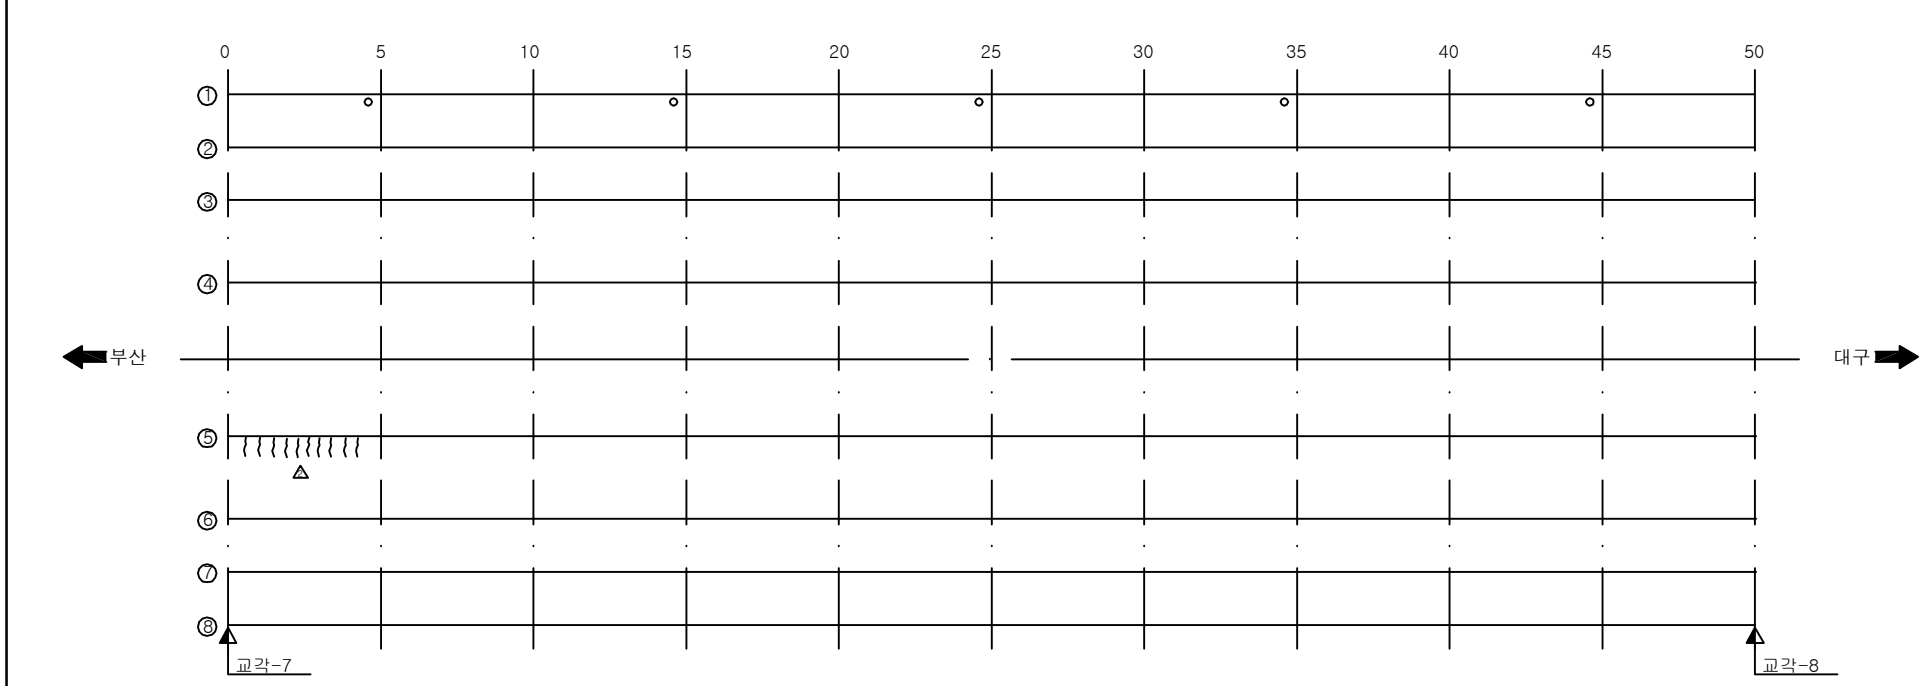


거더외부

KEY PLAN

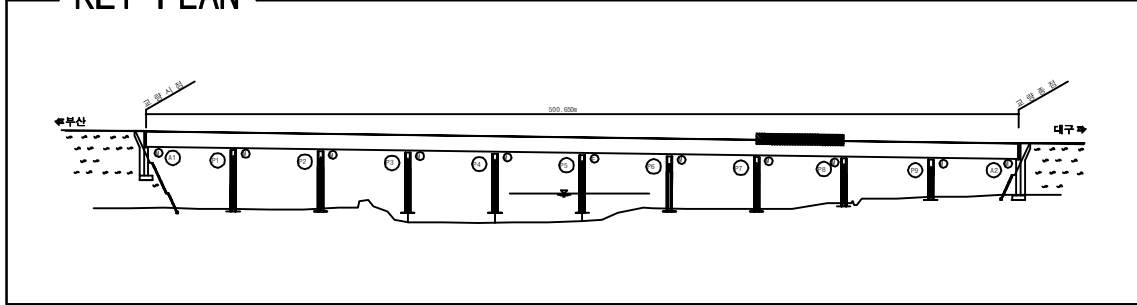

SECTION _____

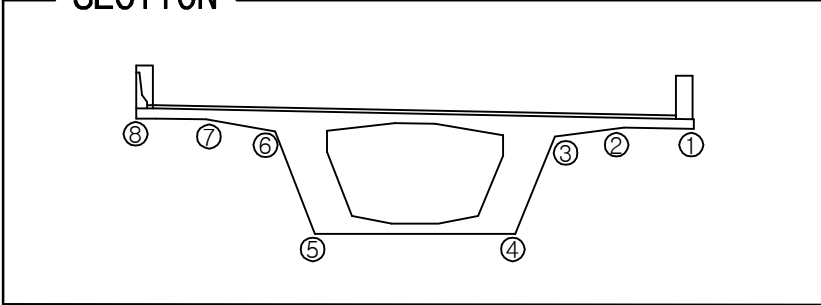

용역명	2017년 상반기 시설물 정기점검 용역
과업기간	2017. 03. 21 ~ 2017. 06. 30
발주처	 신대구부산고속도로주식회사
용역사	(주)위드이앤오
도면번호	011

ID:청도천4교(부산)-거더외부 S9


보 수 이 려

<u> </u>	기 존 규 열	<u>9</u>	보 수 (12. 상반기)
<u> </u>	신 규 규 열	<u>10</u>	보 수 (12. 하반기)
<u> </u>	보수부위재균열	<u>11</u>	보 수 (13. 상반기)
<u>1</u>	보 수 (기보수)	<u>12</u>	보 수 (13. 하반기)
<u>2</u>	보 수 (08. 하반기)	<u>13</u>	보 수 (14. 상반기)
<u>3</u>	보 수 (09. 상반기)	<u>14</u>	보 수 (14. 하반기)
<u>4</u>	보 수 (09. 하반기)	<u>15</u>	보 수 (15. 상반기)
<u>5</u>	보 수 (10. 상반기)	<u>16</u>	보 수 (15. 하반기)
<u>6</u>	보 수 (10. 하반기)	<u>17</u>	보 수 (16. 상반기)
<u>7</u>	보 수 (11. 상반기)	<u>18</u>	보 수 (16. 하반기)
<u>8</u>	보 수 (11. 하반기)	<u>19</u>	보 수 (17. 상반기)

손상 현황 표


[illegible]

주) 손상의 폭과 길이는 m 이며, 단 균열의 폭은 mm 임

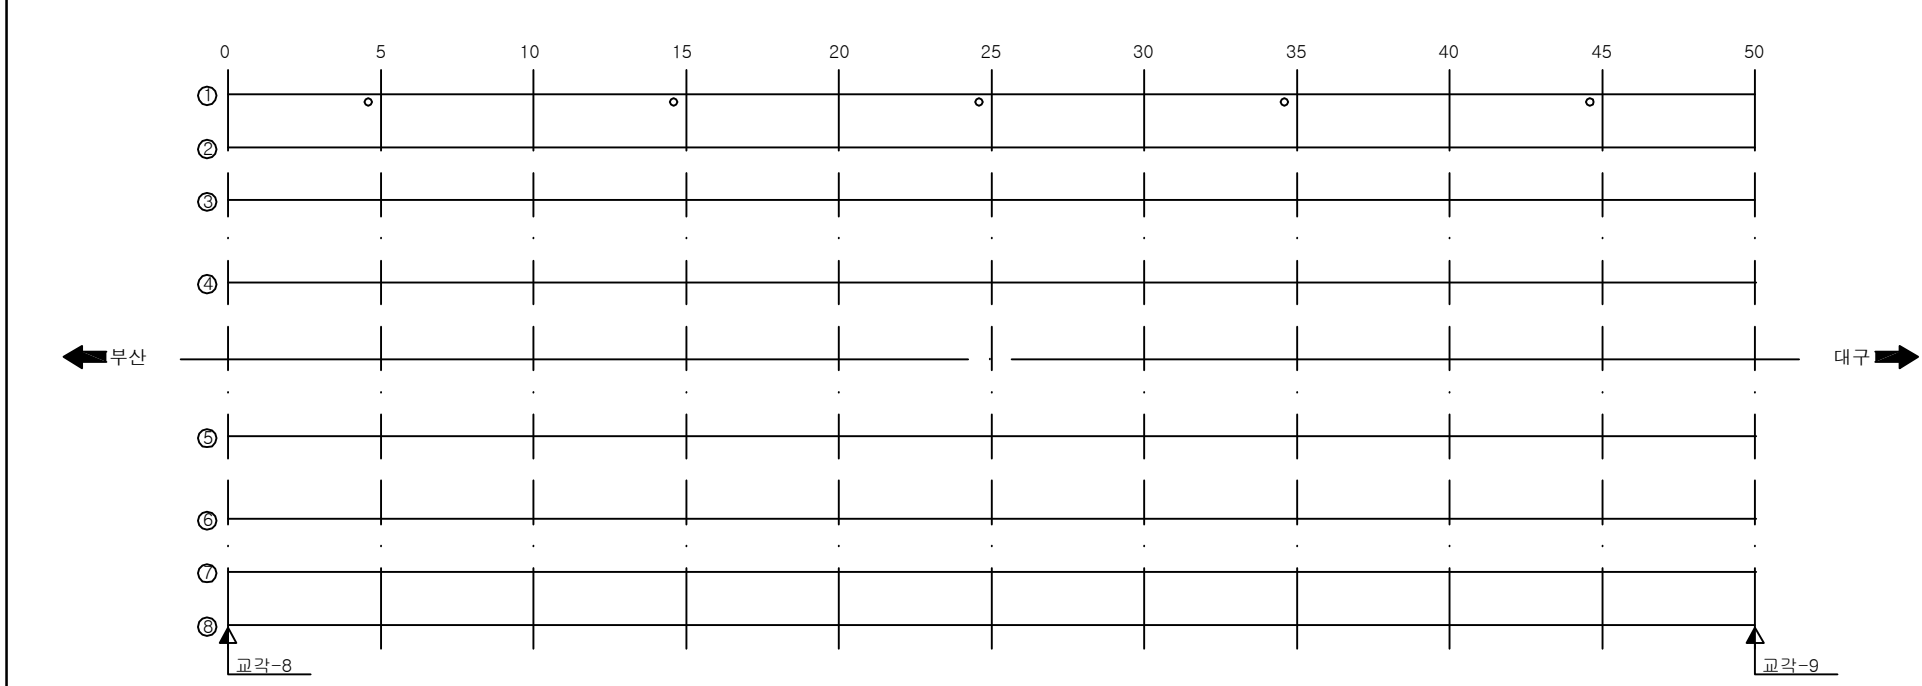


거더외부

KEY PLAN

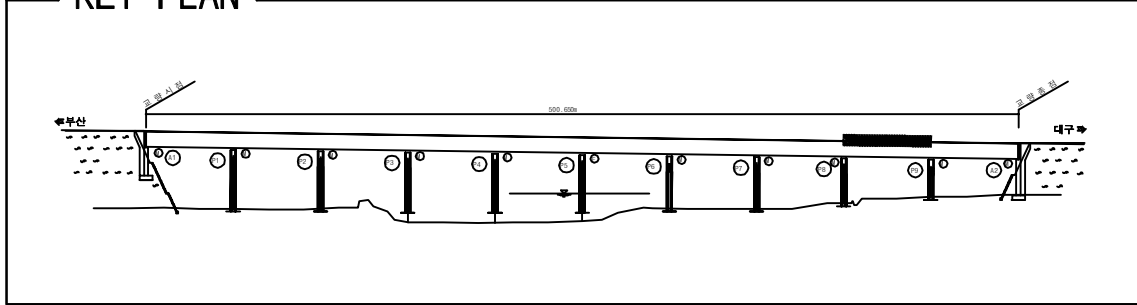

SECTION _____

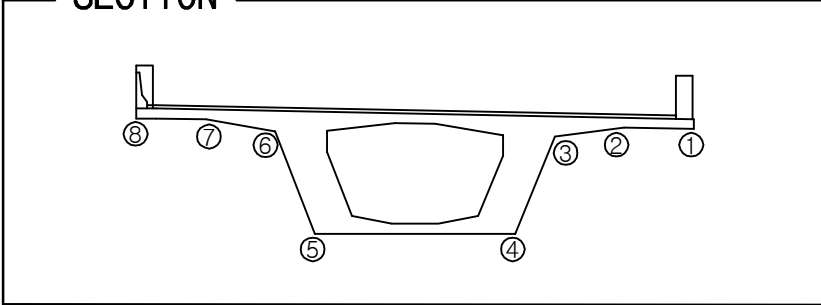

용역명	2017년 상반기 시설물 정기점검 용역
과업기간	2017. 03. 21 ~ 2017. 06. 30
발주처	 신대구부산고속도로주식회사
용역사	(주)위드이앤오
도면번호	012


ID:청도천4교(부산)-거더외부 S10

보수 이력

_____	기 존 규 칙	⑨ _____	보 수 (12. 상반기)
_____	신 규 규 칙	⑩ _____	보 수 (12. 하반기)
=====	보수부위재균열	⑪ _____	보 수 (13. 상반기)
① _____	보 수 (기보수)	⑫ _____	보 수 (13. 하반기)
② _____	보 수 (08. 하반기)	⑬ _____	보 수 (14. 상반기)
③ _____	보 수 (09. 상반기)	⑭ _____	보 수 (14. 하반기)
④ _____	보 수 (09. 하반기)	⑮ _____	보 수 (15. 상반기)
⑤ _____	보 수 (10. 상반기)	⑯ _____	보 수 (15. 하반기)
⑥ _____	보 수 (10. 하반기)	⑰ _____	보 수 (16. 상반기)
⑦ _____	보 수 (11. 상반기)	⑱ _____	보 수 (16. 하반기)
⑧ _____	보 수 (11. 하반기)	㉑ _____	보 수 (17. 상반기)

손상 현황 표


주) 손상의 폭과 길이는 m 이며, 단 균열의 폭은 mm 임

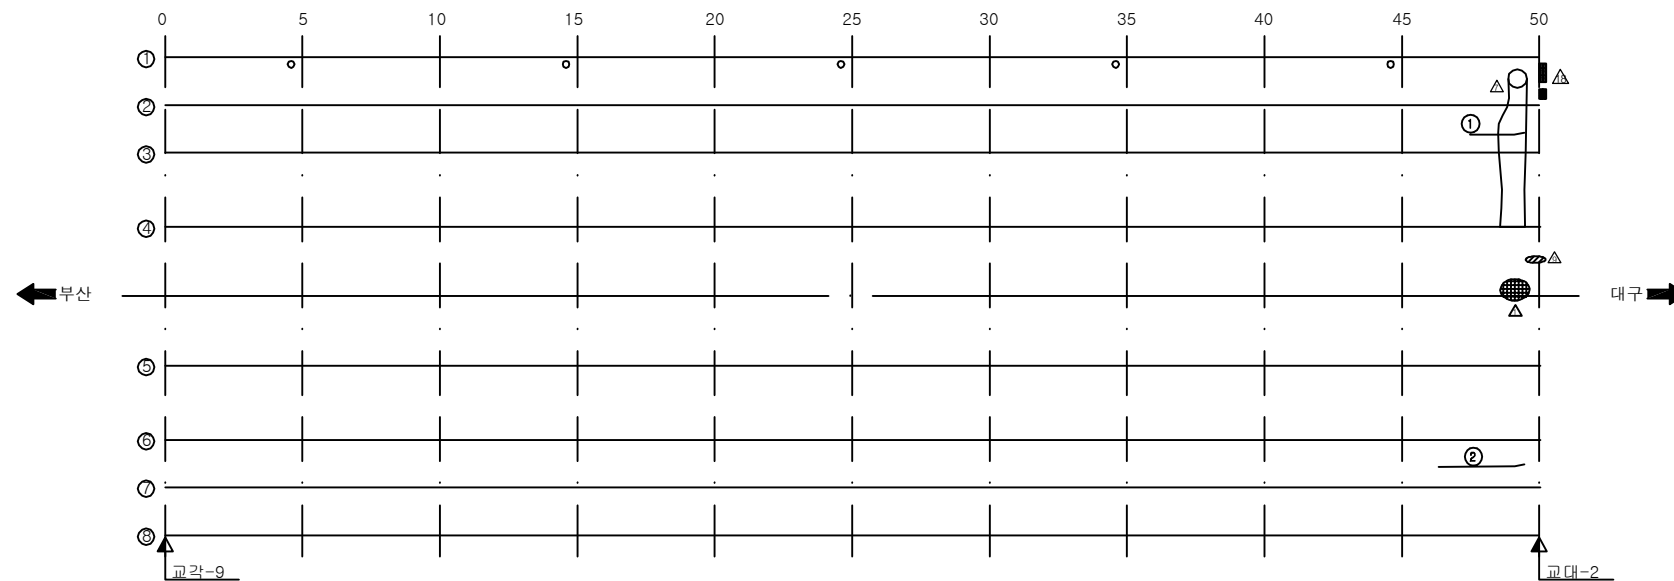


A2

거더외부

KEY PLAN

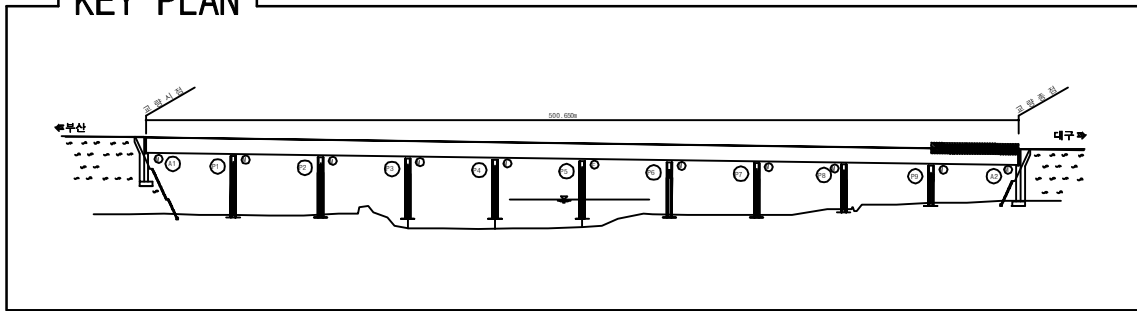

SECTION

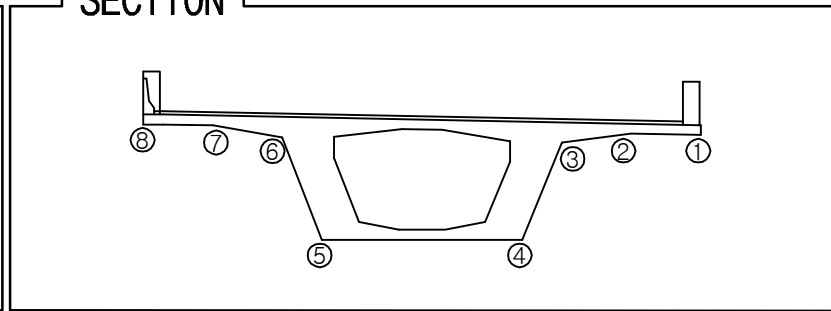

용역명	2017년 상반기 시설물 정기점검 용역
과업기간	2017. 03. 21 ~ 2017. 06. 30
발주처	 신대구부산고속도로주식회사
용역사	(주)위드이앤오
도면번호	013

ID:청도천4교(부산)-거더내부 S1

보 수 이 력


<u> </u>	기 존 규 열	<u>9</u>	<u> </u>	보 수(12. 상반기)
<u> </u>	신 규 규 열	<u>10</u>	<u> </u>	보 수(12. 하반기)
<u> </u>	보수부위재균열	<u>11</u>	<u> </u>	보 수(13. 상반기)
<u>1</u>	보 수(기보수)	<u>12</u>	<u> </u>	보 수(13. 하반기)
<u>2</u>	보 수(08. 하반기)	<u>13</u>	<u> </u>	보 수(14. 상반기)
<u>3</u>	보 수(09. 상반기)	<u>14</u>	<u> </u>	보 수(14. 하반기)
<u>4</u>	보 수(09. 하반기)	<u>15</u>	<u> </u>	보 수(15. 상반기)
<u>5</u>	보 수(10. 상반기)	<u>16</u>	<u> </u>	보 수(15. 하반기)
<u>6</u>	보 수(10. 하반기)	<u>17</u>	<u> </u>	보 수(16. 상반기)
<u>7</u>	보 수(11. 상반기)	<u>18</u>	<u> </u>	보 수(16. 하반기)
<u>8</u>	보 수(11. 하반기)	<u>19</u>	<u> </u>	보 수(17. 상반기)

손상 현황 표


[illegible]

주) 손상의 폭과 길이는 m 이며, 단 균열의 폭은 mm 임

KEY PLAN

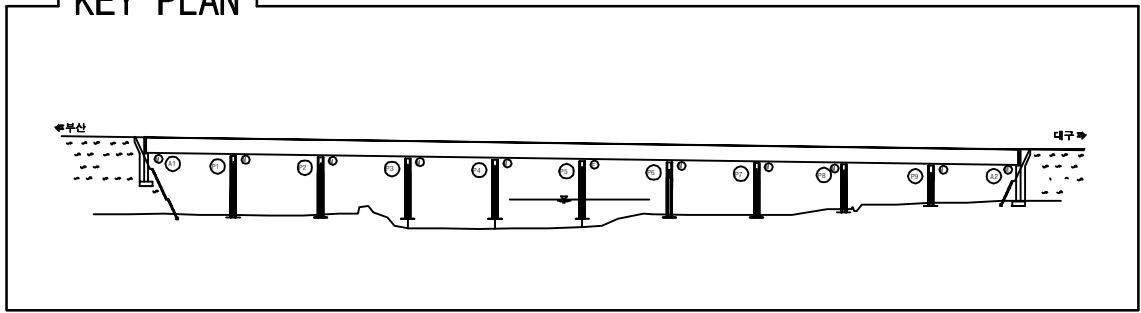


SECTION

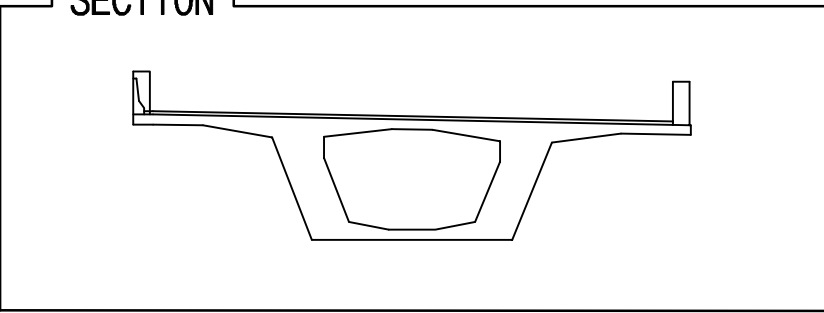

용역명	2017년 상반기 시설물 정기점검 용역
과업기간	2017. 03. 21 ~ 2017. 06. 30
발주처	 신대구부산고속도로주식회사
용역사	(주)위드이앤오
도면번호	014

ID:청도천4교(부산)-거더내부 S2

보 수 이 력			
	기 존 규 열		보 수(12. 상반기)
	신 규 규 열		보 수(12. 하반기)
	보수부위재균열		보 수(13. 상반기)
	보 수(기보수)		보 수(13. 하반기)
	보 수(08. 하반기)		보 수(14. 상반기)
	보 수(09. 상반기)		보 수(14. 하반기)
	보 수(09. 하반기)		보 수(15. 상반기)
	보 수(10. 상반기)		보 수(15. 하반기)
	보 수(10. 하반기)		보 수(16. 상반기)
	보 수(11. 상반기)		보 수(16. 하반기)
	보 수(11. 하반기)		보 수(17. 상반기)

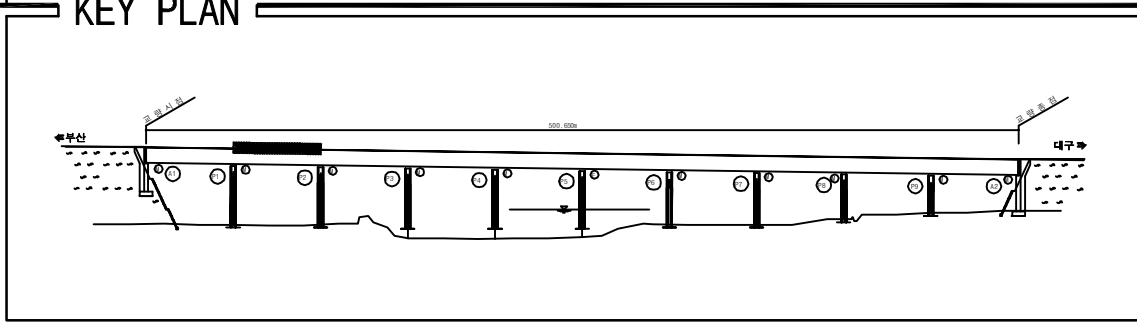[illegible]

SECTION

The diagram shows a cross-section of a bridge deck. It features a central trapezoidal void. The top surface is a horizontal line. At each end of the top surface, there is a vertical rectangular support or pier. The bottom surface of the deck is a horizontal line. The side walls of the deck are sloped. The overall shape is symmetrical about a vertical centerline.

용역명	2017년 상반기 시설물 정기점검 용역
과업기간	2017. 03. 21 ~ 2017. 06. 30
발주처	 신대구부산고속도로주식회사
용역사	(주)위드이앤오
도면번호	015

ID:청도천4교(부산)-거더내부 S3


보 수 이 력

<u> </u>	기 존 규 열	<u>9</u>	보 수 (12. 상반기)
<u> </u>	신 규 규 열	<u>10</u>	보 수 (12. 하반기)
<u> </u>	보수부위재균열	<u>11</u>	보 수 (13. 상반기)
<u>1</u>	보 수 (기보수)	<u>12</u>	보 수 (13. 하반기)
<u>2</u>	보 수 (08. 하반기)	<u>13</u>	보 수 (14. 상반기)
<u>3</u>	보 수 (09. 상반기)	<u>14</u>	보 수 (14. 하반기)
<u>4</u>	보 수 (09. 하반기)	<u>15</u>	보 수 (15. 상반기)
<u>5</u>	보 수 (10. 상반기)	<u>16</u>	보 수 (15. 하반기)
<u>6</u>	보 수 (10. 하반기)	<u>17</u>	보 수 (16. 상반기)
<u>7</u>	보 수 (11. 상반기)	<u>18</u>	보 수 (16. 하반기)
<u>8</u>	보 수 (11. 하반기)	<u>19</u>	보 수 (17. 상반기)


손상 현황 표

[illegible]


주) 손상의 폭과 길이는 m 이며, 단 균열의 폭은 mm 임

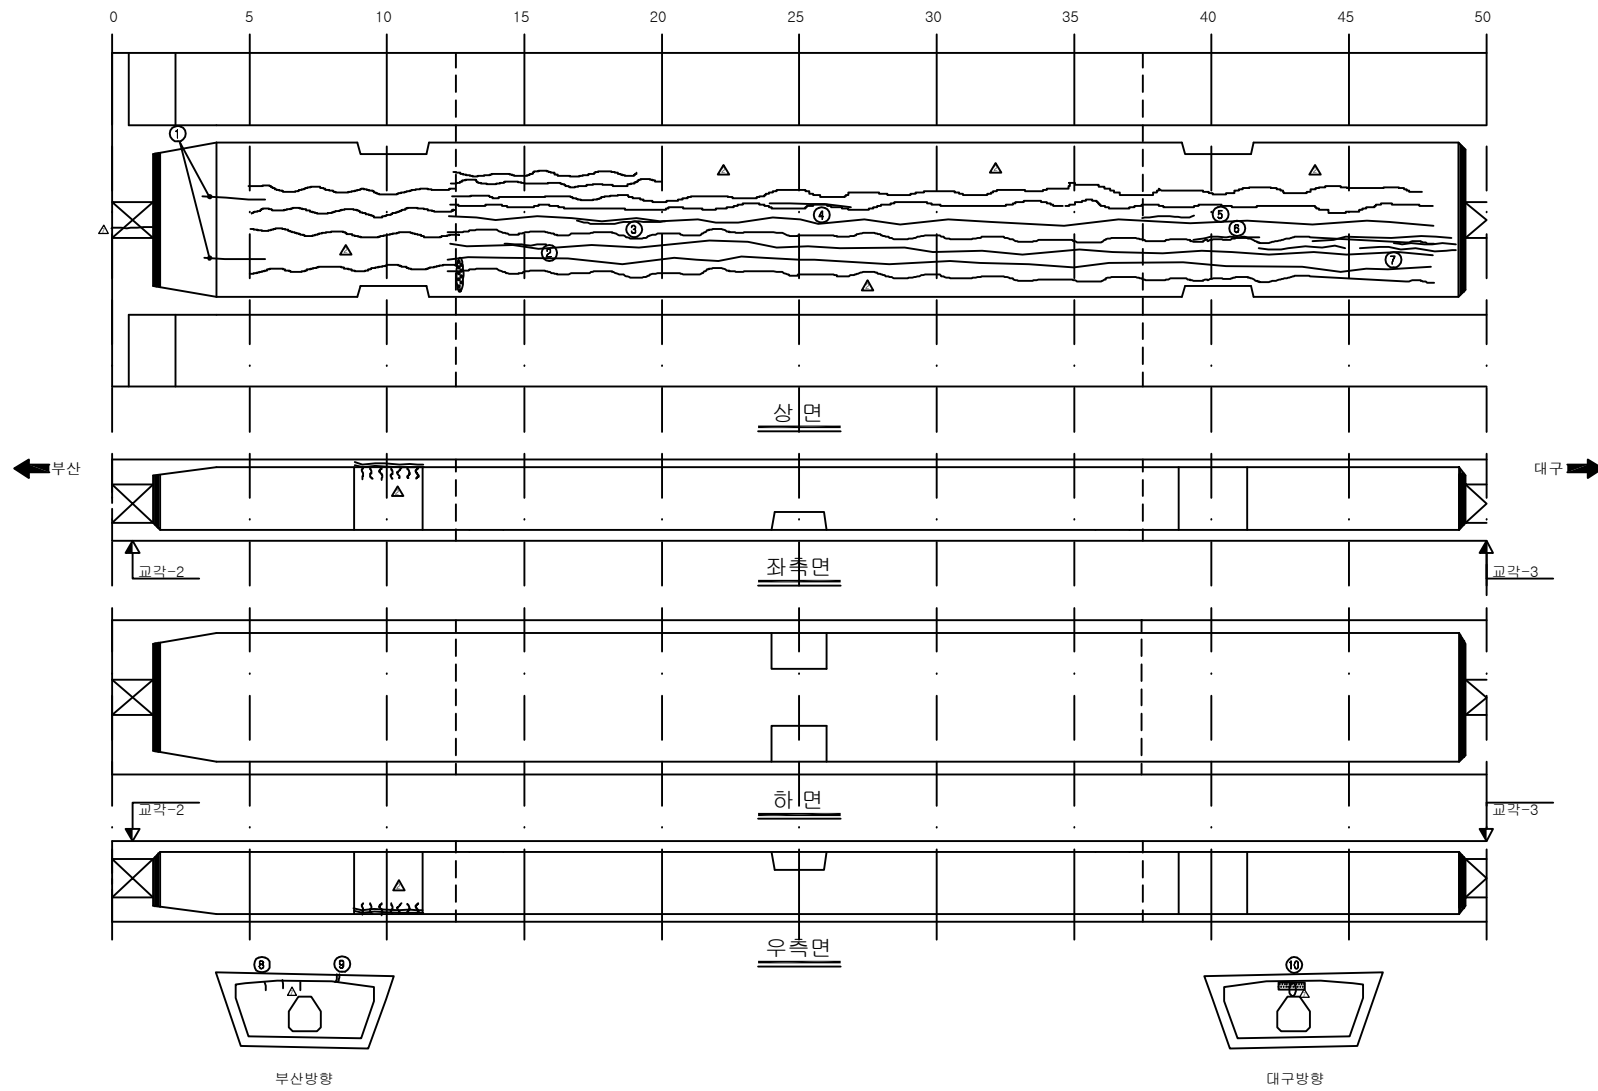

KEY PLAN

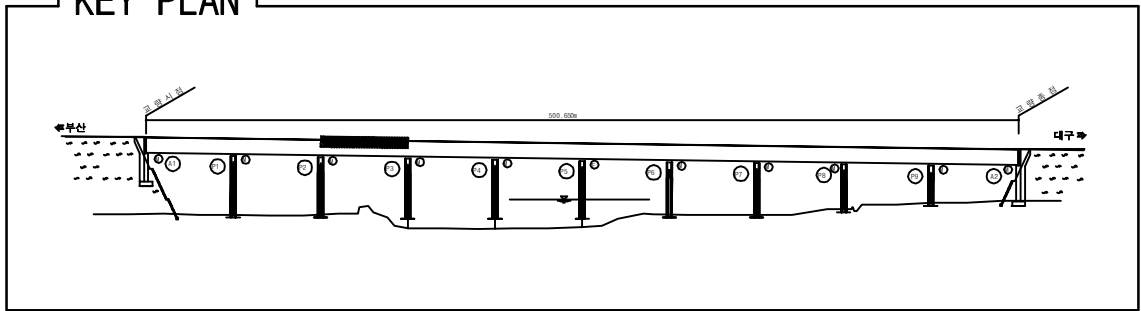


SECTION

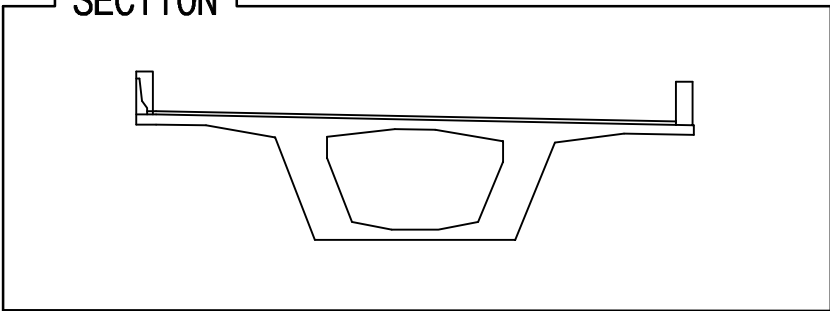

용역명	2017년 상반기 시설물 정기점검 용역
과업기간	2017. 03. 21 ~ 2017. 06. 30
발주처	 신대구부산고속도로주식회사
용역사	(주)위드이앤오
도면번호	016

ID:청도천4교(부산)-거더내부 S4

보 수 이 력					
<u> </u>	기 존 규 열	<u>9</u>	<u> </u>	보 수(12. 상반기)	
<u> </u>	신 규 규 열	<u>10</u>	<u> </u>	보 수(12. 하반기)	
<u> </u>	보수부위재균열	<u>11</u>	<u> </u>	보 수(13. 상반기)	
<u>1</u>	보 수(기보수)	<u>12</u>	<u> </u>	보 수(13. 하반기)	
<u>2</u>	보 수(08. 하반기)	<u>13</u>	<u> </u>	보 수(14. 상반기)	
<u>3</u>	보 수(09. 상반기)	<u>14</u>	<u> </u>	보 수(14. 하반기)	
<u>4</u>	보 수(09. 하반기)	<u>15</u>	<u> </u>	보 수(15. 상반기)	
<u>5</u>	보 수(10. 상반기)	<u>16</u>	<u> </u>	보 수(15. 하반기)	
<u>6</u>	보 수(10. 하반기)	<u>17</u>	<u> </u>	보 수(16. 상반기)	
<u>7</u>	보 수(11. 상반기)	<u>18</u>	<u> </u>	보 수(16. 하반기)	
<u>8</u>	보 수(11. 하반기)	<u>19</u>	<u> </u>	보 수(17. 상반기)	

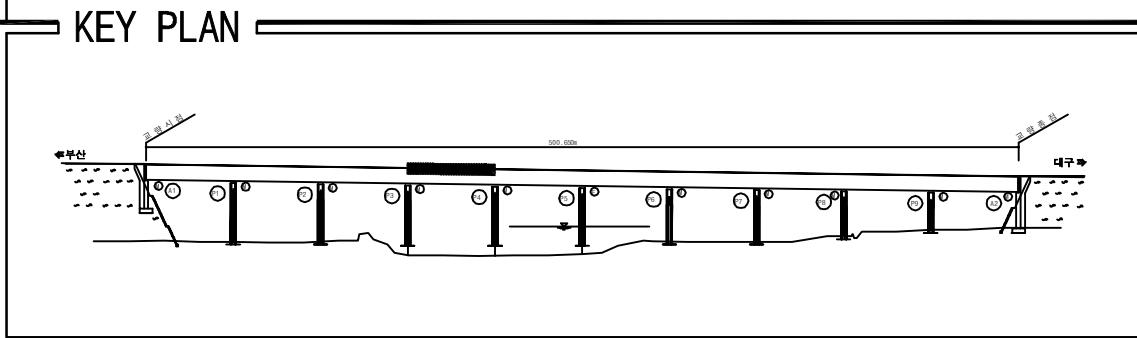[illegible]


SECTION

The diagram shows a cross-section of a bridge deck. It features a central rectangular opening. The top surface is flat and is supported by two vertical end walls. The bottom of the deck is wider than the top, forming a trapezoidal shape around the central opening. The opening itself has a slightly irregular, octagonal-like shape. The entire structure is symmetrical about a vertical centerline.

용역명	2017년 상반기 시설물 정기점검 용역
과업기간	2017. 03. 21 ~ 2017. 06. 30
발주처	 신대구부산고속도로주식회사
용역사	(주)위드이앤오
도면번호	017

ID:청도천4교(부산)-거더내부 S5

보 수 이 력			
<u> </u>	기 존 규 열	<u>9</u> <u> </u>	보 수(12. 상반기)
<u> </u>	신 규 규 열	<u>10</u> <u> </u>	보 수(12. 하반기)
<u> </u>	보수부위재균열	<u>11</u> <u> </u>	보 수(13. 상반기)
<u>1</u> <u> </u>	보 수(기보수)	<u>12</u> <u> </u>	보 수(13. 하반기)
<u>2</u> <u> </u>	보 수(08. 하반기)	<u>13</u> <u> </u>	보 수(14. 상반기)
<u>3</u> <u> </u>	보 수(09. 상반기)	<u>14</u> <u> </u>	보 수(14. 하반기)
<u>4</u> <u> </u>	보 수(09. 하반기)	<u>15</u> <u> </u>	보 수(15. 상반기)
<u>5</u> <u> </u>	보 수(10. 상반기)	<u>16</u> <u> </u>	보 수(15. 하반기)
<u>6</u> <u> </u>	보 수(10. 하반기)	<u>17</u> <u> </u>	보 수(16. 상반기)
<u>7</u> <u> </u>	보 수(11. 상반기)	<u>18</u> <u> </u>	보 수(16. 하반기)
<u>8</u> <u> </u>	보 수(11. 하반기)	<u>19</u> <u> </u>	보 수(17. 상반기)

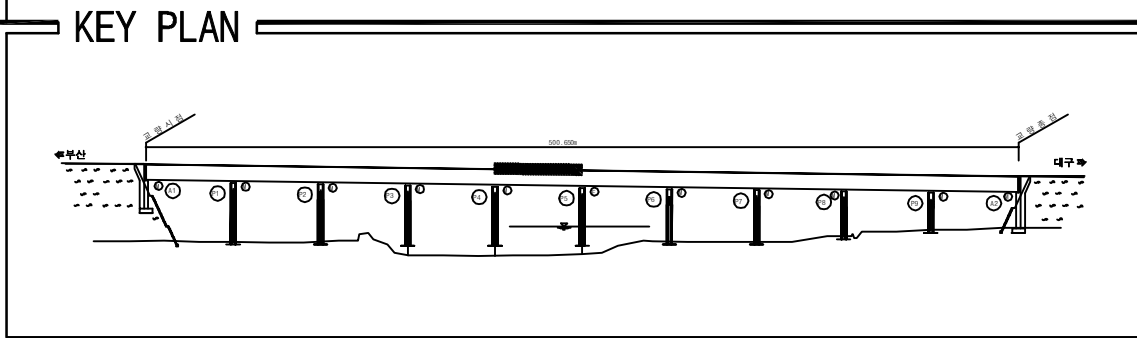
[illegible]

SECTION

용역명	2017년 상반기 시설물 정기점검 용역
과업기간	2017. 03. 21 ~ 2017. 06. 30
발주처	 신대구부산고속도로주식회사
용역사	(주)위드이앤오
도면번호	018

ID:청도천4교(부산)-거더내부 S6

보 수 이 력		
	기 존 균 열	보 수(12. 상반기)
	신 규 균 열	보 수(12. 하반기)
	보수부위재균열	보 수(13. 상반기)
1	보 수(기보수)	12 보 수(13. 하반기)
2	보 수(08. 하반기)	13 보 수(14. 상반기)
3	보 수(09. 상반기)	14 보 수(14. 하반기)
4	보 수(09. 하반기)	15 보 수(15. 상반기)
5	보 수(10. 상반기)	16 보 수(15. 하반기)
6	보 수(10. 하반기)	17 보 수(16. 상반기)
7	보 수(11. 상반기)	18 보 수(16. 하반기)
8	보 수(11. 하반기)	19 보 수(17. 상반기)

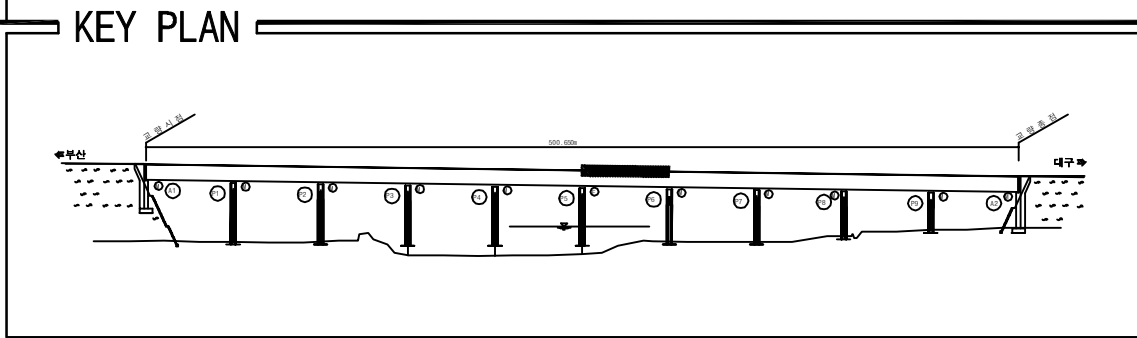[illegible]

SECTION

The diagram shows a cross-section of a bridge deck. It features a wide, flat top surface. In the center, there is a large, roughly rectangular opening with slightly tapered sides. The bottom of the opening is defined by a horizontal line. The deck is supported by two vertical structures on either side, which appear to be piers or abutments. The overall shape is symmetrical about a central vertical axis.

용역명	2017년 상반기 시설물 정기점검 용역
과업기간	2017. 03. 21 ~ 2017. 06. 30
발주처	 신대구부산고속도로주식회사
용역사	(주)위드이앤오
도면번호	019

ID:청도천4교(부산)-거더내부 S7


보 수 이 력

<u> </u>	기 존 규 열	<u>9</u>	보 수 (12. 상반기)
<u> </u>	신 규 규 열	<u>10</u>	보 수 (12. 하반기)
<u> </u>	보수부위재균열	<u>11</u>	보 수 (13. 상반기)
<u>1</u>	보 수 (기보수)	<u>12</u>	보 수 (13. 하반기)
<u>2</u>	보 수 (08. 하반기)	<u>13</u>	보 수 (14. 상반기)
<u>3</u>	보 수 (09. 상반기)	<u>14</u>	보 수 (14. 하반기)
<u>4</u>	보 수 (09. 하반기)	<u>15</u>	보 수 (15. 상반기)
<u>5</u>	보 수 (10. 상반기)	<u>16</u>	보 수 (15. 하반기)
<u>6</u>	보 수 (10. 하반기)	<u>17</u>	보 수 (16. 상반기)
<u>7</u>	보 수 (11. 상반기)	<u>18</u>	보 수 (16. 하반기)
<u>8</u>	보 수 (11. 하반기)	<u>19</u>	보 수 (17. 상반기)

손상 현황 표

[illegible]

주) 손상의 폭과 길이는 m 이며, 단 균열의 폭은 mm 임

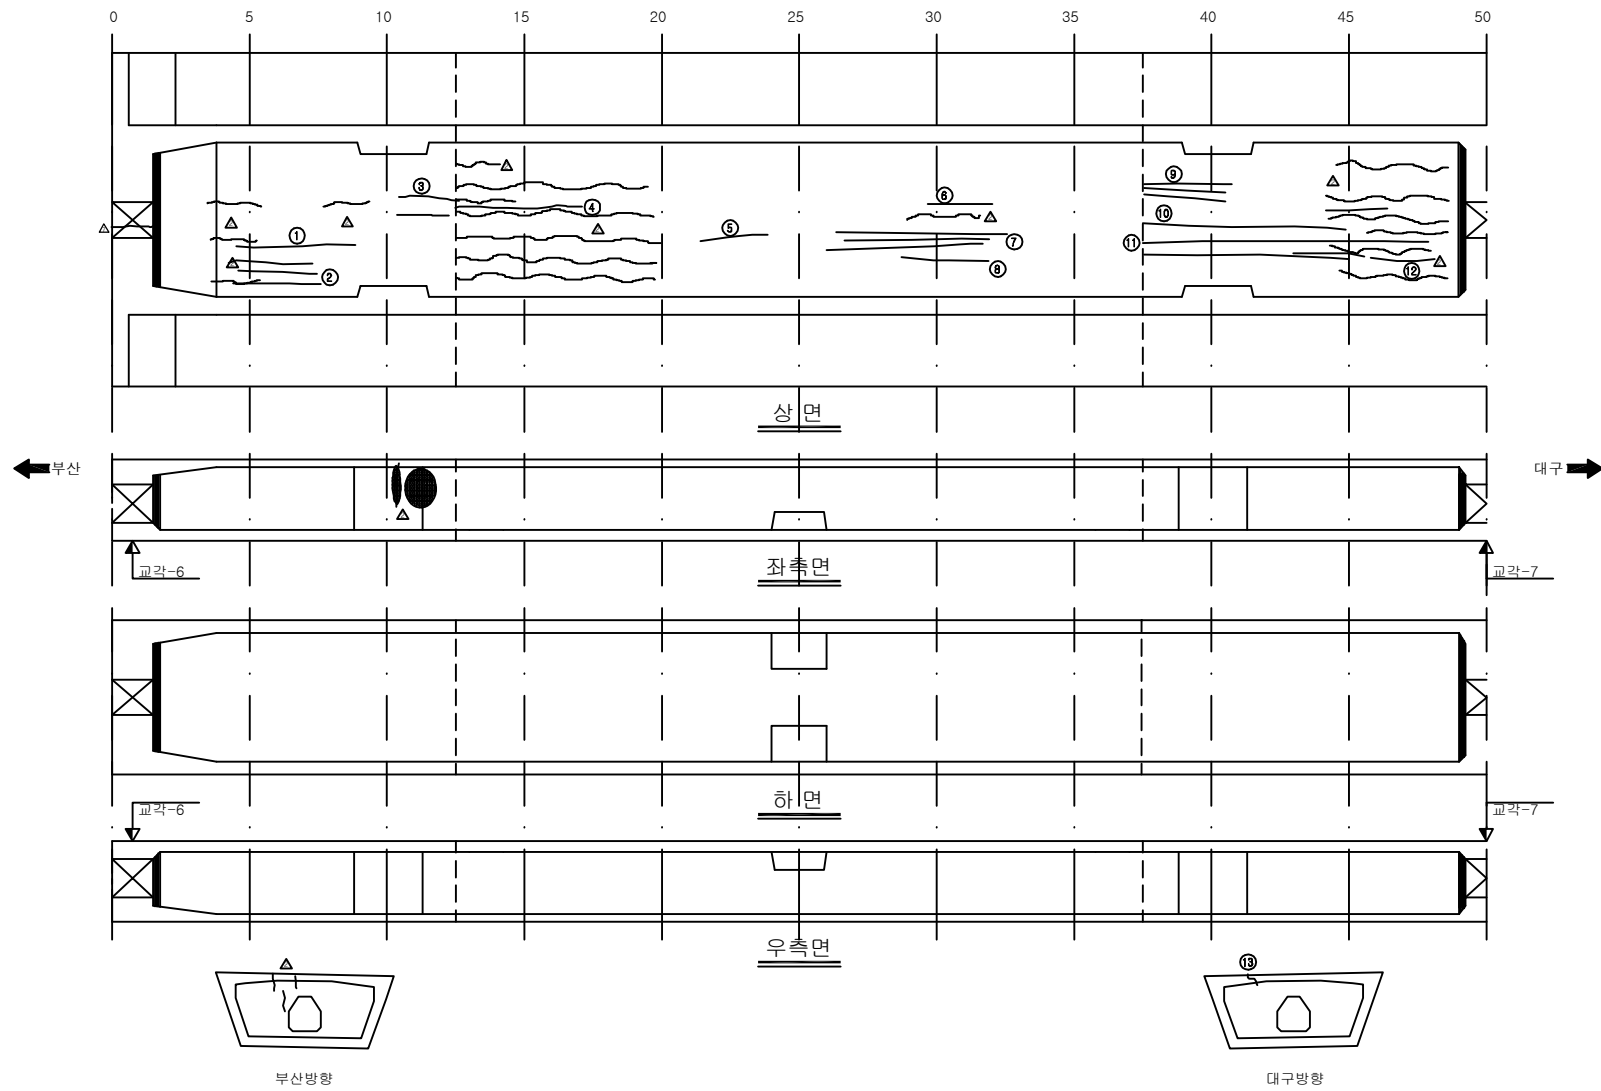

KEY PLAN



SECTION

용역명	2017년 상반기 시설물 정기점검 용역
과업기간	2017. 03. 21 ~ 2017. 06. 30
발주처	 신대구부산고속도로주식회사
용역사	(주)위드이앤오
도면번호	020

ID:청도천4교(부산)-거더내부 S8

보 수 이 력		
<u> </u>	기 존 규 칙	<u>9</u> <u> </u> 보 수(12. 상반기)
<u> </u>	신 규 규 칙	<u>10</u> <u> </u> 보 수(12. 하반기)
<u> </u>	보 수부위재균열	<u>11</u> <u> </u> 보 수(13. 상반기)
<u>1</u> <u> </u>	보 수(기보수)	<u>12</u> <u> </u> 보 수(13. 하반기)
<u>2</u> <u> </u>	보 수(08. 하반기)	<u>13</u> <u> </u> 보 수(14. 상반기)
<u>3</u> <u> </u>	보 수(09. 상반기)	<u>14</u> <u> </u> 보 수(14. 하반기)
<u>4</u> <u> </u>	보 수(09. 하반기)	<u>15</u> <u> </u> 보 수(15. 상반기)
<u>5</u> <u> </u>	보 수(10. 상반기)	<u>16</u> <u> </u> 보 수(15. 하반기)
<u>6</u> <u> </u>	보 수(10. 하반기)	<u>17</u> <u> </u> 보 수(16. 상반기)
<u>7</u> <u> </u>	보 수(11. 상반기)	<u>18</u> <u> </u> 보 수(16. 하반기)
<u>8</u> <u> </u>	보 수(11. 하반기)	<u>19</u> <u> </u> 보 수(17. 상반기)

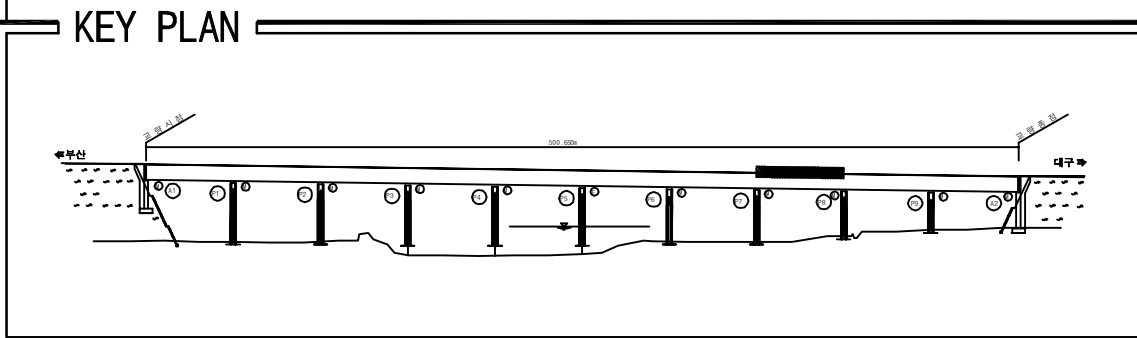[illegible]


SECTION


용역명	2017년 상반기 시설물 정기점검 용역
과업기간	2017. 03. 21 ~ 2017. 06. 30
발주처	 신대구부산고속도로주식회사
용역사	(주)위드이앤오
도면번호	021

ID:청도천4교(부산)-거더내부 S9

보 수 이 력		
	기 존 균 열	보 수(12. 상반기)
	신 규 균 열	보 수(12. 하반기)
	보수부위재균열	보 수(13. 상반기)
	보 수(기보수)	보 수(13. 하반기)
	보 수(08. 하반기)	보 수(14. 상반기)
	보 수(09. 상반기)	보 수(14. 하반기)
	보 수(09. 하반기)	보 수(15. 상반기)
	보 수(10. 상반기)	보 수(15. 하반기)
	보 수(10. 하반기)	보 수(16. 상반기)
	보 수(11. 상반기)	보 수(16. 하반기)
	보 수(11. 하반기)	보 수(17. 상반기)

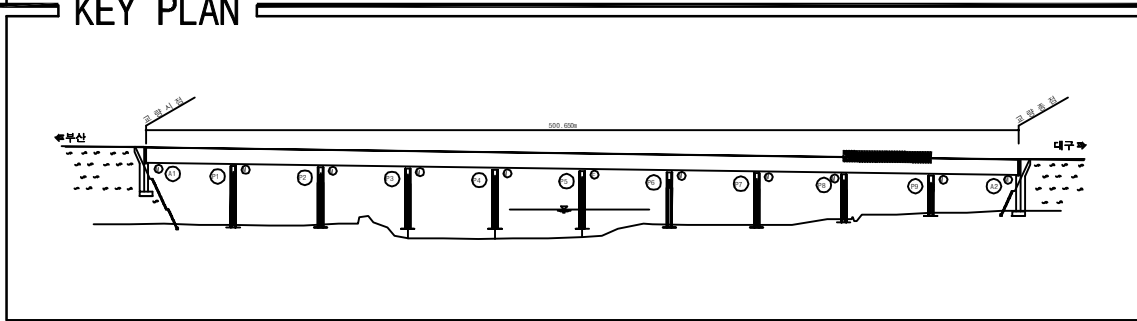[illegible]

SECTION

The diagram shows a cross-section of a bridge deck. It features a central rectangular opening. The top surface is flat and extends to the left and right edges. The bottom surface is also flat but lower than the top. The sides of the deck are sloped downwards from the top edges to the bottom edges. At the far left and right ends, there are vertical rectangular structures representing supports or abutments.


용역명	2017년 상반기 시설물 정기점검 용역
과업기간	2017. 03. 21 ~ 2017. 06. 30
발주처	 신대구부산고속도로주식회사
용역사	(주)위드이앤오
도면번호	022

ID:청도천4교(부산)-거더내부 S10


보 수 이 력

<u> </u>	기 존 규 열	<u>9</u>	보 수 (12. 상반기)
<u> </u>	신 규 규 열	<u>10</u>	보 수 (12. 하반기)
<u> </u>	보수부위재균열	<u>11</u>	보 수 (13. 상반기)
<u>1</u>	보 수 (기보수)	<u>12</u>	보 수 (13. 하반기)
<u>2</u>	보 수 (08. 하반기)	<u>13</u>	보 수 (14. 상반기)
<u>3</u>	보 수 (09. 상반기)	<u>14</u>	보 수 (14. 하반기)
<u>4</u>	보 수 (09. 하반기)	<u>15</u>	보 수 (15. 상반기)
<u>5</u>	보 수 (10. 상반기)	<u>16</u>	보 수 (15. 하반기)
<u>6</u>	보 수 (10. 하반기)	<u>17</u>	보 수 (16. 상반기)
<u>7</u>	보 수 (11. 상반기)	<u>18</u>	보 수 (16. 하반기)
<u>8</u>	보 수 (11. 하반기)	<u>19</u>	보 수 (17. 상반기)


손상 현황 표

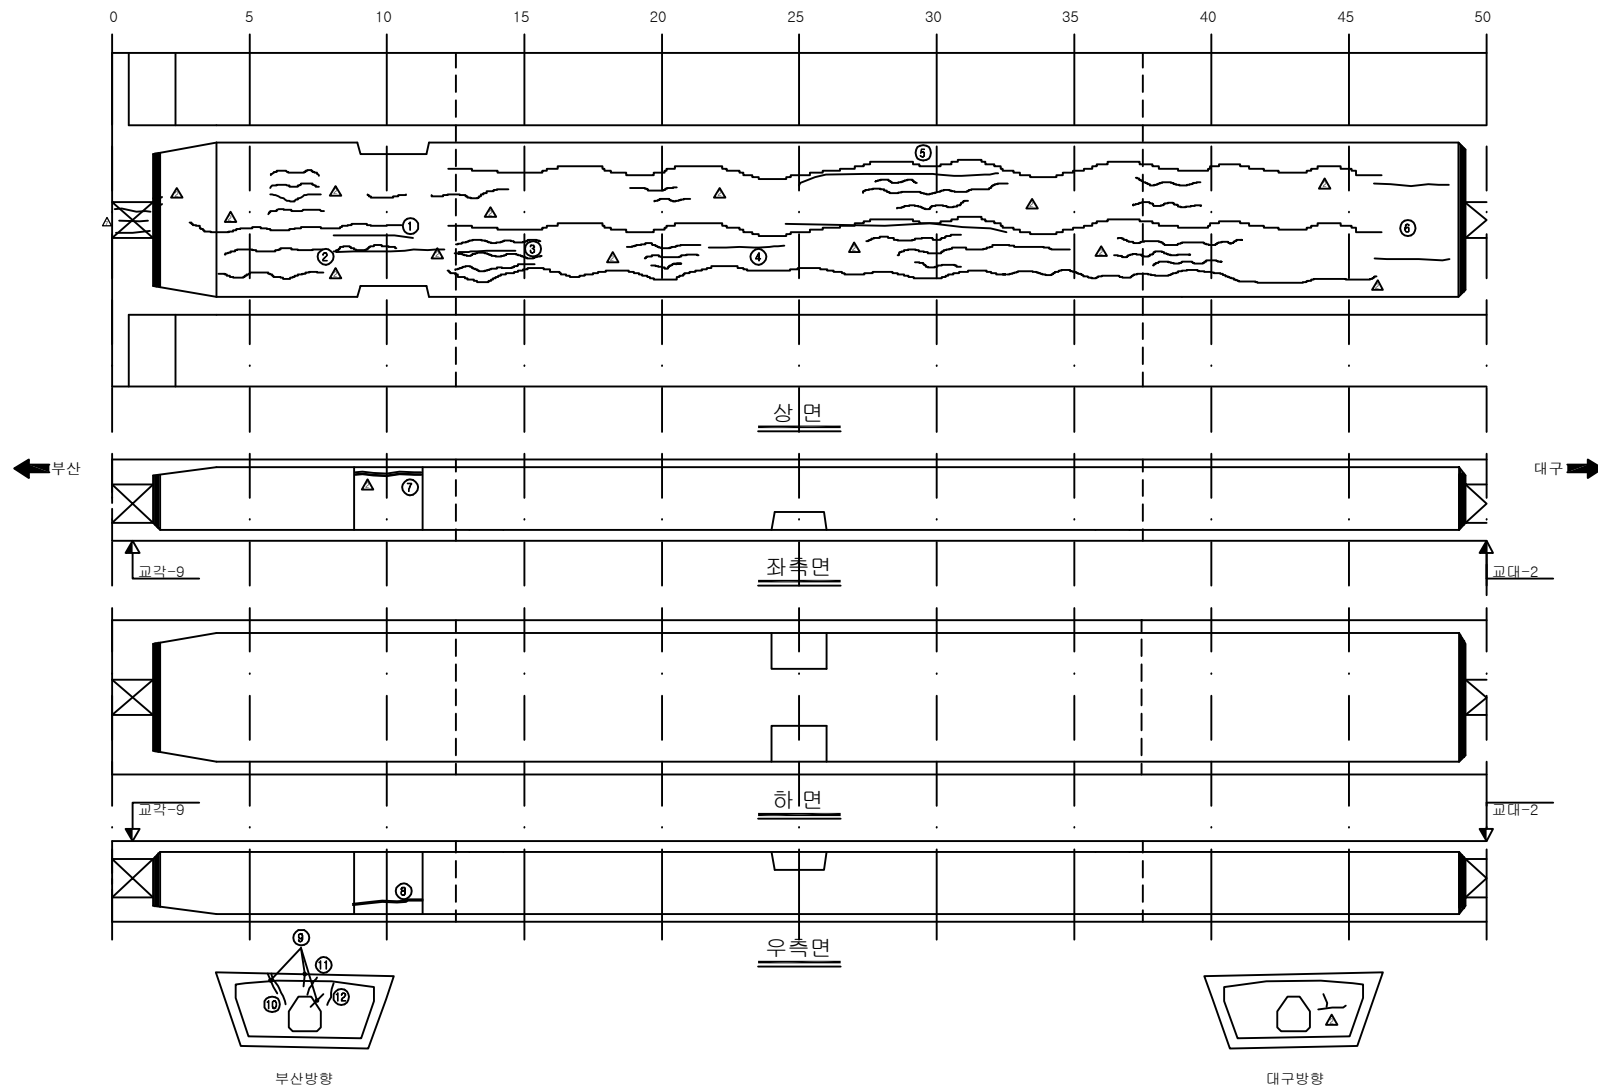[illegible]

KEY PLAN

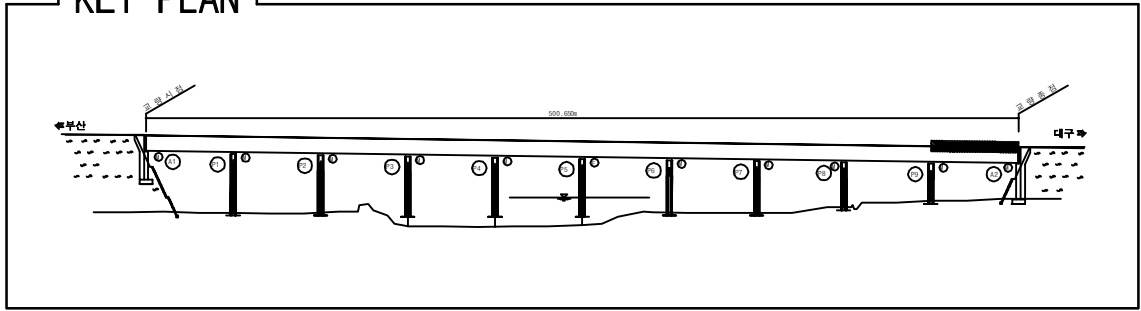

SECTION

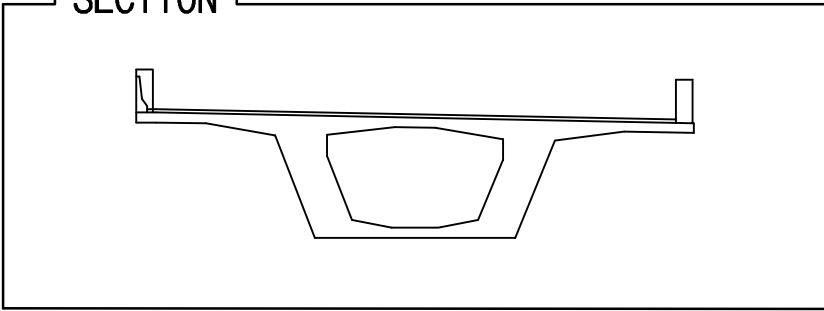

용역명	2017년 상반기 시설물 정기점검 용역
과업기간	2017. 03. 21 ~ 2017. 06. 30
발주처	 신대구부산고속도로주식회사
용역사	(주)위드이앤오
도면번호	023

ID:청도천4교(부산)-교대 A1,2


보 수 이 려

<u> </u>	기 존 규 열	<u>9</u>	보 수 (12. 상반기)
<u> </u>	신 규 규 열	<u>10</u>	보 수 (12. 하반기)
<u> </u>	보수부위재균열	<u>11</u>	보 수 (13. 상반기)
<u>1</u>	보 수 (기보수)	<u>12</u>	보 수 (13. 하반기)
<u>2</u>	보 수 (08. 하반기)	<u>13</u>	보 수 (14. 상반기)
<u>3</u>	보 수 (09. 상반기)	<u>14</u>	보 수 (14. 하반기)
<u>4</u>	보 수 (09. 하반기)	<u>15</u>	보 수 (15. 상반기)
<u>5</u>	보 수 (10. 상반기)	<u>16</u>	보 수 (15. 하반기)
<u>6</u>	보 수 (10. 하반기)	<u>17</u>	보 수 (16. 상반기)
<u>7</u>	보 수 (11. 상반기)	<u>18</u>	보 수 (16. 하반기)
<u>8</u>	보 수 (11. 하반기)	<u>19</u>	보 수 (17. 상반기)


손상 현황 표

주) 손상의 폭과 길이는 m 이며, 단 균열의 폭은 mm 임


교대-1

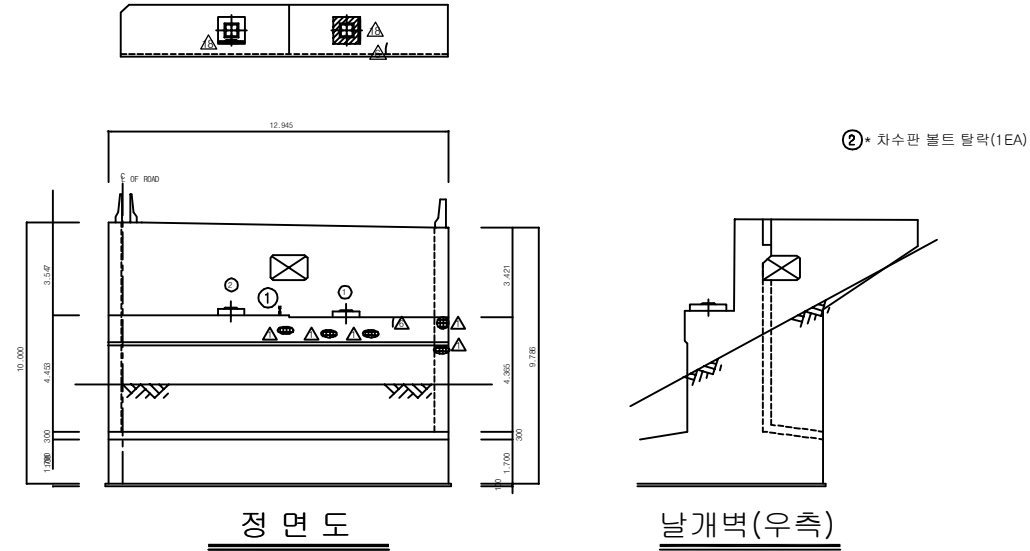

교대-2

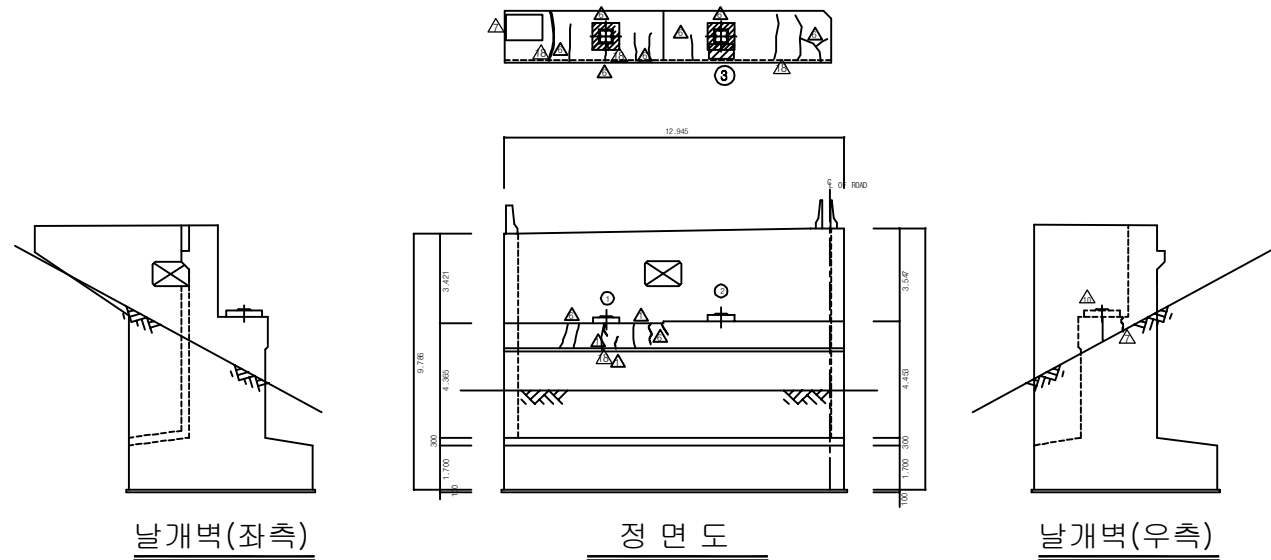


KEY PLAN

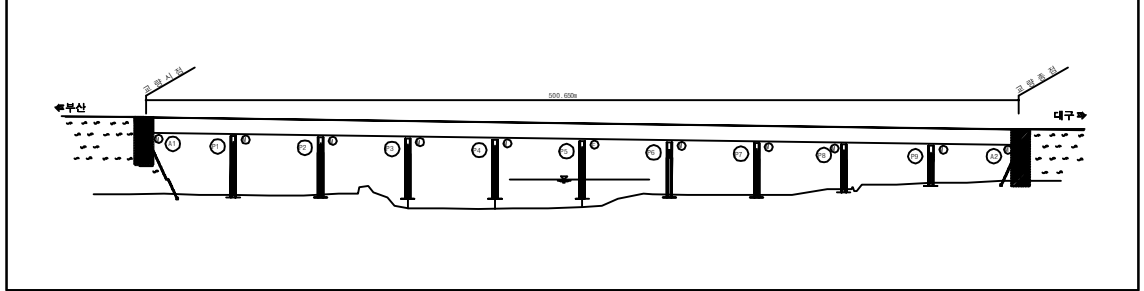


SECTION

용역명	2017년 상반기 시설물 정기점검 용역
과업기간	2017. 03. 21 ~ 2017. 06. 30
발주처	 신대구부산고속도로주식회사
용역사	(주)위드이앤오
도면번호	024


ID:청도천4교(부산)-교각 P1

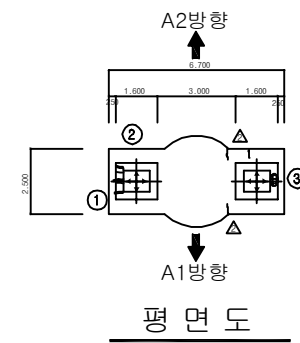


보 수 이 력		
<u> </u>	기 존 규 칙	<u>9.</u> <u> </u> 보 수(12. 상반기)
<u> </u>	신 규 규 칙	<u>10.</u> <u> </u> 보 수(12. 하반기)
<u> </u>	보수부위재균열	<u>11.</u> <u> </u> 보 수(13. 상반기)
<u>1.</u> <u> </u>	보 수(기보수)	<u>12.</u> <u> </u> 보 수(13. 하반기)
<u>2.</u> <u> </u>	보 수(08. 하반기)	<u>13.</u> <u> </u> 보 수(14. 상반기)
<u>3.</u> <u> </u>	보 수(09. 상반기)	<u>14.</u> <u> </u> 보 수(14. 하반기)
<u>4.</u> <u> </u>	보 수(09. 하반기)	<u>15.</u> <u> </u> 보 수(15. 상반기)
<u>5.</u> <u> </u>	보 수(10. 상반기)	<u>16.</u> <u> </u> 보 수(15. 하반기)
<u>6.</u> <u> </u>	보 수(10. 하반기)	<u>17.</u> <u> </u> 보 수(16. 상반기)
<u>7.</u> <u> </u>	보 수(11. 상반기)	<u>18.</u> <u> </u> 보 수(16. 하반기)
<u>8.</u> <u> </u>	보 수(11. 하반기)	<u>19.</u> <u> </u> 보 수(17. 상반기)

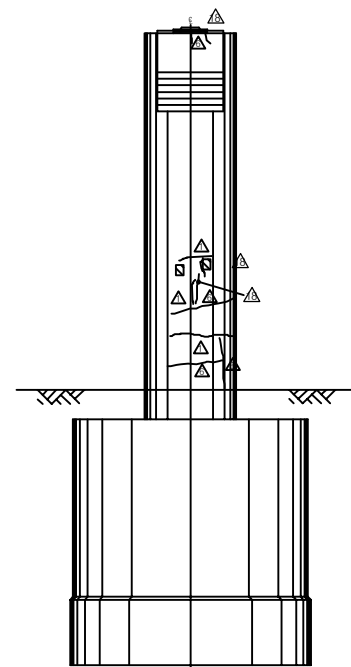


측면도(좌측)

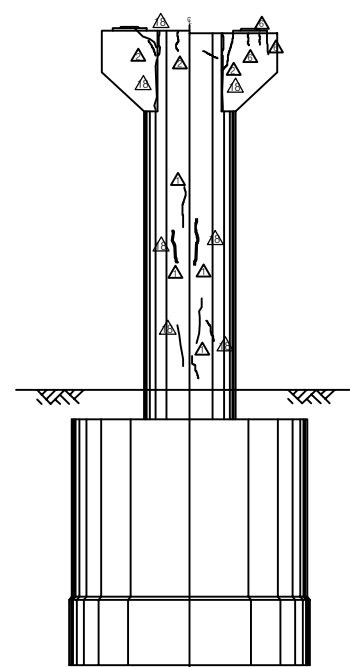

정 면 도

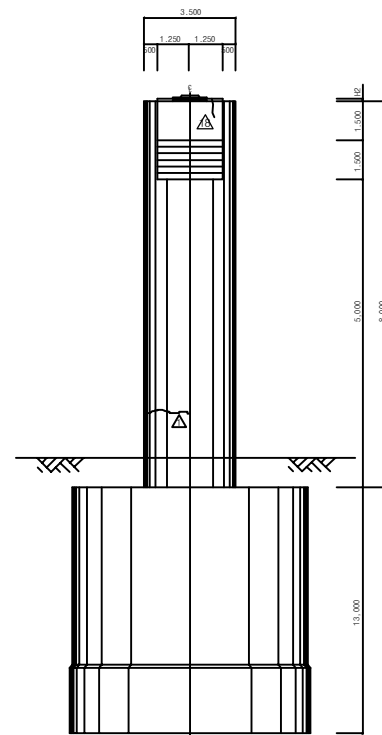


측면도(우측)

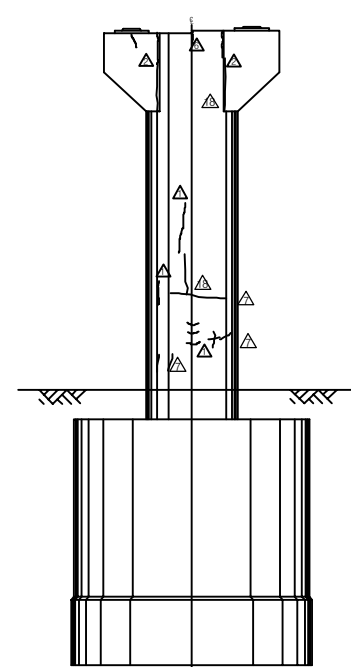

배면도

주) 손상의 폭과 길이는 m 이며, 단 균열의 폭은 mm 임


KEY PLAN

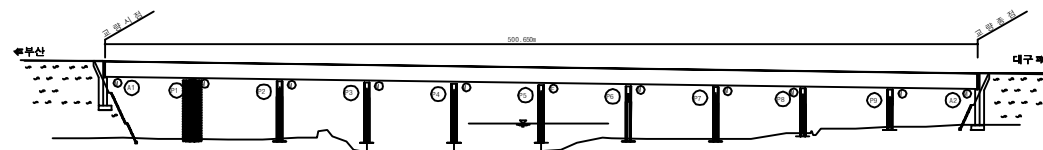



SECTION

용역명	2017년 상반기 시설물 정기점검 용역
과업기간	2017. 03. 21 ~ 2017. 06. 30
발주처	 신대구부산고속도로주식회사
용역사	(주)위드이앤오
도면번호	025

ID: 청도천4교(부산)-교각 P2

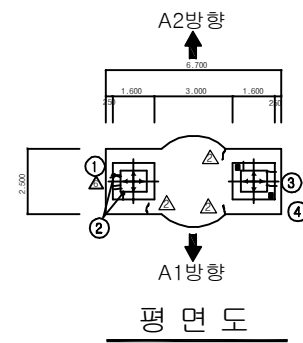


보 수 이 력		
<u> </u>	기 존 규 칙	<u>9</u> <u> </u> 보 수(12. 상반기)
<u> </u>	신 규 규 칙	<u>10</u> <u> </u> 보 수(12. 하반기)
<u> </u>	보수부위재균열	<u>11</u> <u> </u> 보 수(13. 상반기)
<u>1</u> <u> </u>	보 수(기보수)	<u>12</u> <u> </u> 보 수(13. 하반기)
<u>2</u> <u> </u>	보 수(08. 하반기)	<u>13</u> <u> </u> 보 수(14. 상반기)
<u>3</u> <u> </u>	보 수(09. 상반기)	<u>14</u> <u> </u> 보 수(14. 하반기)
<u>4</u> <u> </u>	보 수(09. 하반기)	<u>15</u> <u> </u> 보 수(15. 상반기)
<u>5</u> <u> </u>	보 수(10. 상반기)	<u>16</u> <u> </u> 보 수(15. 하반기)
<u>6</u> <u> </u>	보 수(10. 하반기)	<u>17</u> <u> </u> 보 수(16. 상반기)
<u>7</u> <u> </u>	보 수(11. 상반기)	<u>18</u> <u> </u> 보 수(16. 하반기)
<u>8</u> <u> </u>	보 수(11. 하반기)	<u>19</u> <u> </u> 보 수(17. 상반기)

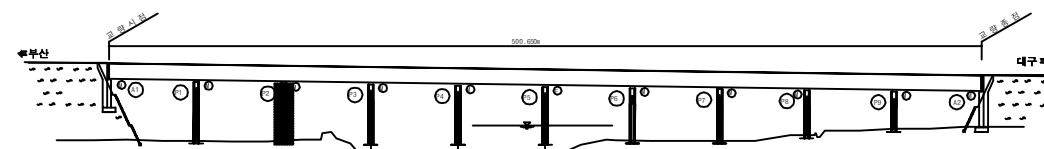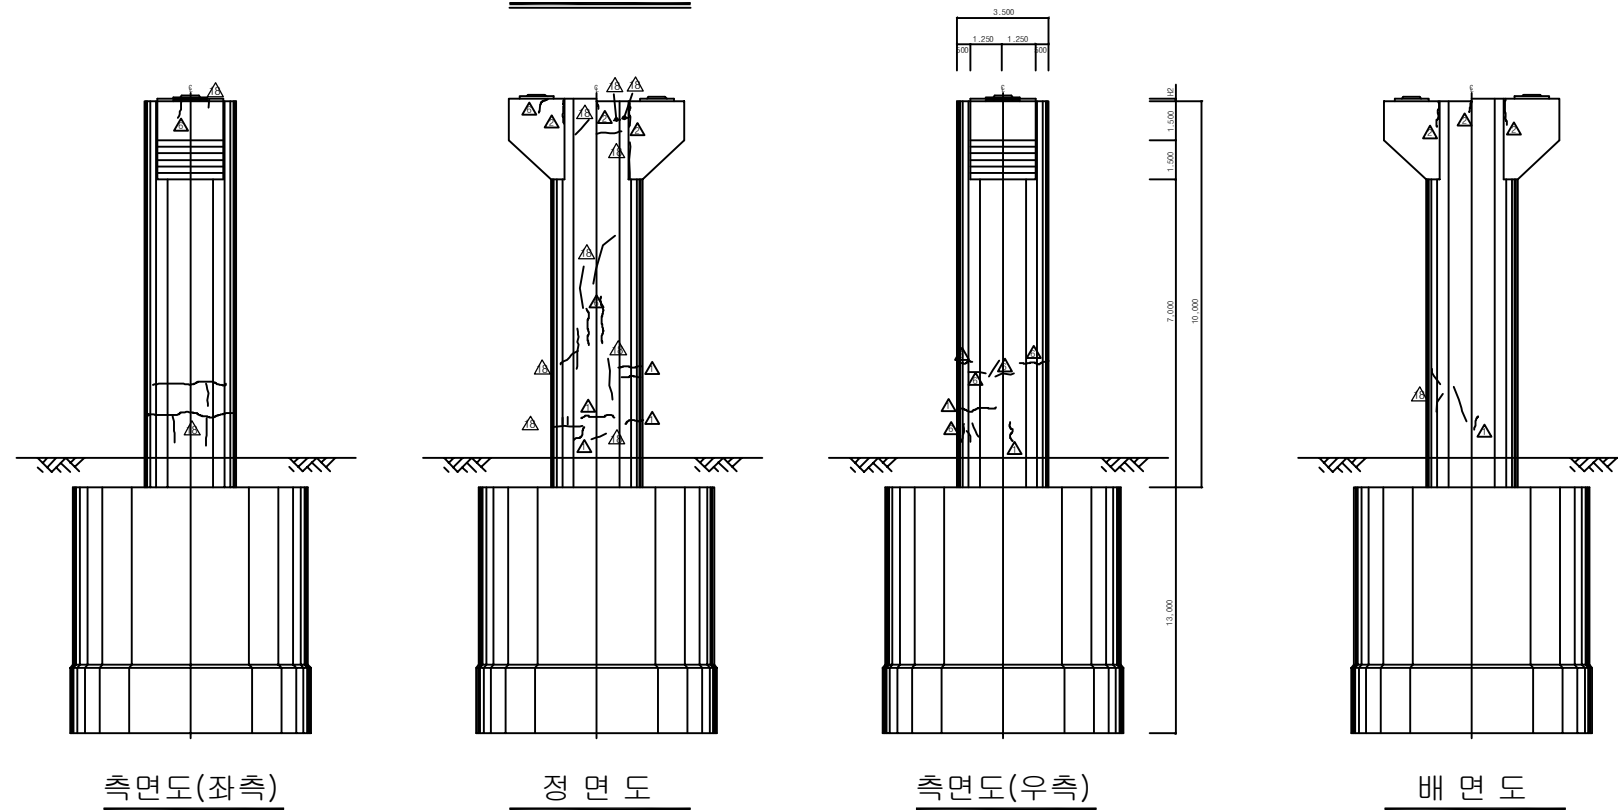[illegible]


SECTION

용역명	2017년 상반기 시설물 정기점검 용역
과업기간	2017. 03. 21 ~ 2017. 06. 30
발주처	 신대구부산고속도로주식회사
용역사	(주)위드이앤오
도면번호	026


ID:청도천4교(부산)-교각 P3

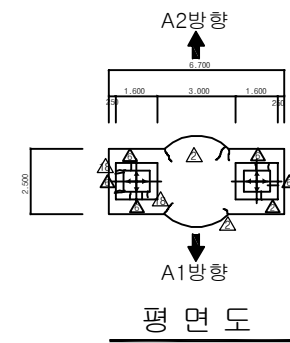


보 수 이 력		
<u> </u>	기 존 규 칙	<u>9.</u> <u> </u> 보수(12. 상반기)
<u> </u>	신 규 규 칙	<u>10.</u> <u> </u> 보수(12. 하반기)
<u> </u>	보수부위재균열	<u>11.</u> <u> </u> 보수(13. 상반기)
<u>1.</u> <u> </u>	보 수(기보수)	<u>12.</u> <u> </u> 보수(13. 하반기)
<u>2.</u> <u> </u>	보 수(08. 하반기)	<u>13.</u> <u> </u> 보수(14. 상반기)
<u>3.</u> <u> </u>	보 수(09. 상반기)	<u>14.</u> <u> </u> 보수(14. 하반기)
<u>4.</u> <u> </u>	보 수(09. 하반기)	<u>15.</u> <u> </u> 보수(15. 상반기)
<u>5.</u> <u> </u>	보 수(10. 상반기)	<u>16.</u> <u> </u> 보수(15. 하반기)
<u>6.</u> <u> </u>	보 수(10. 하반기)	<u>17.</u> <u> </u> 보수(16. 상반기)
<u>7.</u> <u> </u>	보 수(11. 상반기)	<u>18.</u> <u> </u> 보수(16. 하반기)
<u>8.</u> <u> </u>	보 수(11. 하반기)	<u>19.</u> <u> </u> 보수(17. 상반기)

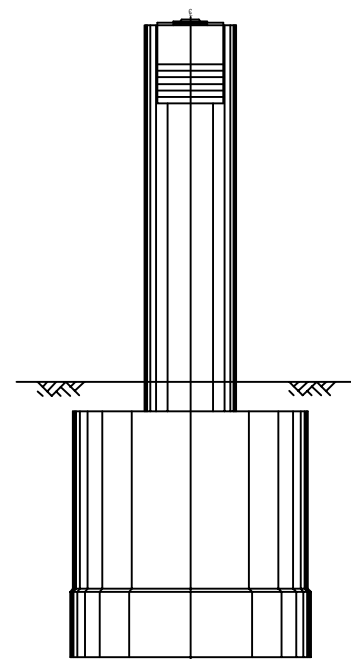[illegible]


측면도(좌측)

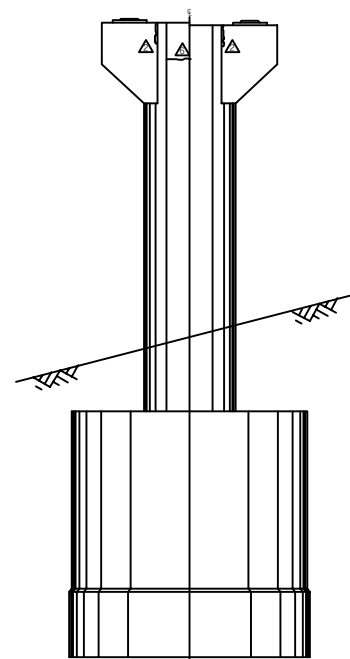

정 면 도

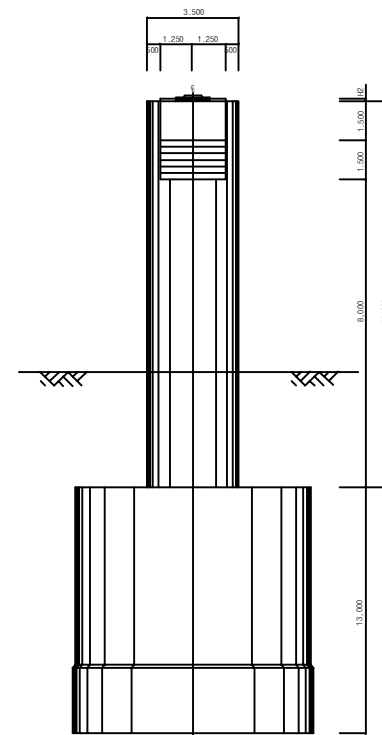


측면도(우측)

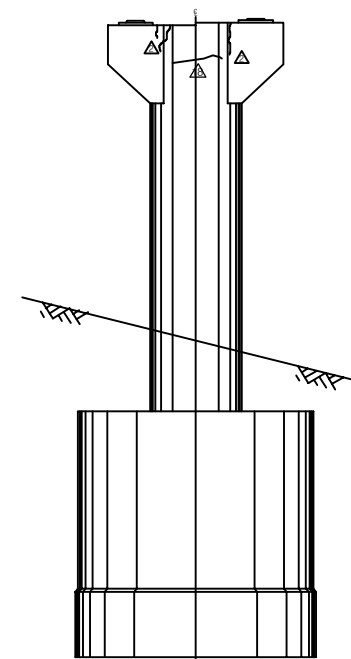

배면도

주) 손상의 폭과 길이는 m 이며, 단 균열의 폭은 mm 임


KEY PLAN

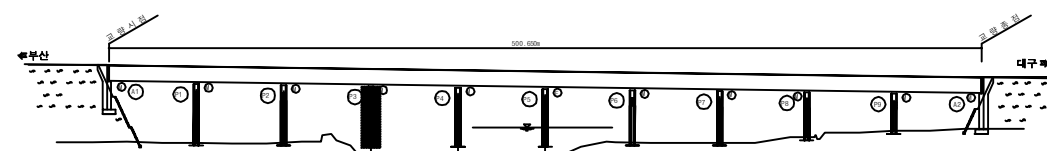


SECTION

용역명	2017년 상반기 시설물 정기점검 용역
과업기간	2017. 03. 21 ~ 2017. 06. 30
발주처	 신대구부산고속도로주식회사
용역사	(주)위드이앤오
도면번호	027


ID: 청도천4교(부산)-교각 P4

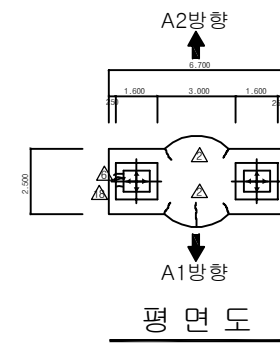


보 수 이 력		
<u> </u>	기 존 규 칙	<u>9</u> <u> </u> 보 수(12. 상반기)
<u> </u>	신 규 규 칙	<u>10</u> <u> </u> 보 수(12. 하반기)
<u> </u>	보수부위재균열	<u>11</u> <u> </u> 보 수(13. 상반기)
<u>1</u> <u> </u>	보 수(기보수)	<u>12</u> <u> </u> 보 수(13. 하반기)
<u>2</u> <u> </u>	보 수(08. 하반기)	<u>13</u> <u> </u> 보 수(14. 상반기)
<u>3</u> <u> </u>	보 수(09. 상반기)	<u>14</u> <u> </u> 보 수(14. 하반기)
<u>4</u> <u> </u>	보 수(09. 하반기)	<u>15</u> <u> </u> 보 수(15. 상반기)
<u>5</u> <u> </u>	보 수(10. 상반기)	<u>16</u> <u> </u> 보 수(15. 하반기)
<u>6</u> <u> </u>	보 수(10. 하반기)	<u>17</u> <u> </u> 보 수(16. 상반기)
<u>7</u> <u> </u>	보 수(11. 상반기)	<u>18</u> <u> </u> 보 수(16. 하반기)
<u>8</u> <u> </u>	보 수(11. 하반기)	<u>19</u> <u> </u> 보 수(17. 상반기)

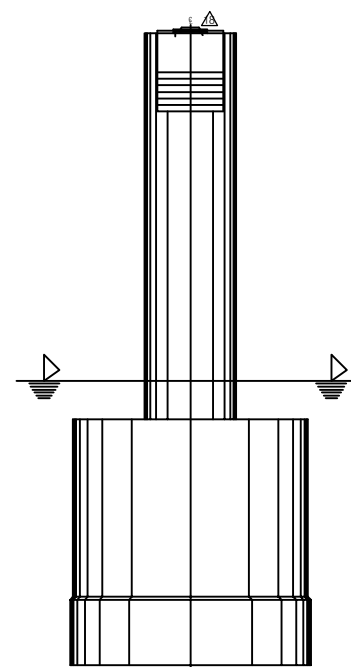[illegible]


측면도(좌측)

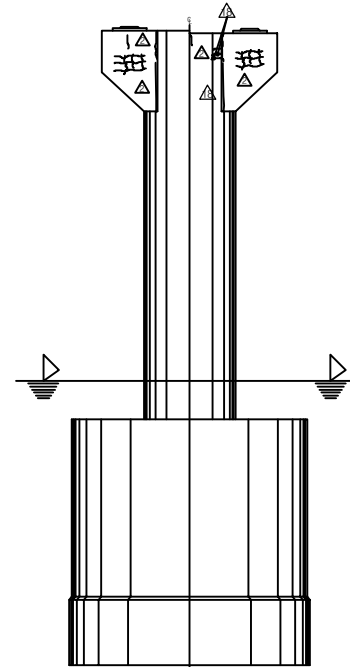

정 면 도

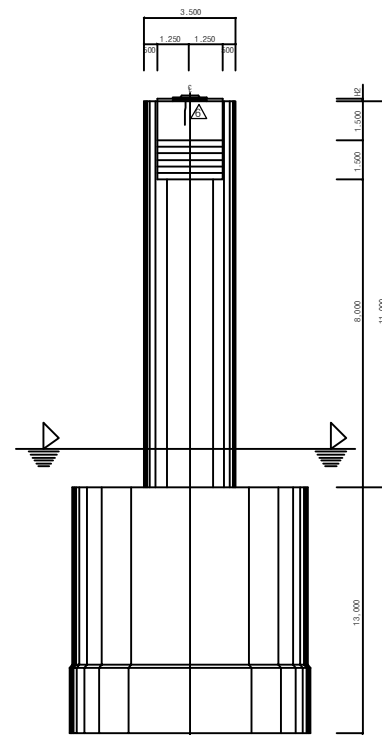


측면도(우측)

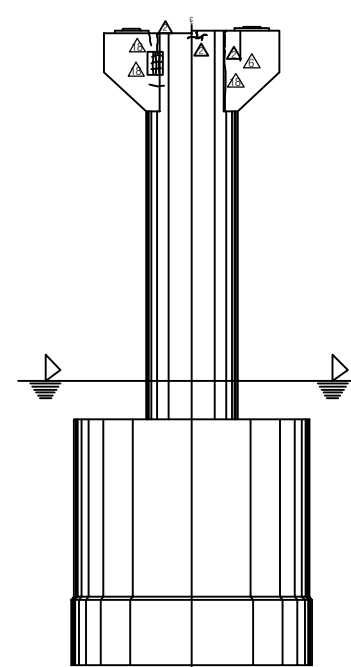

배면도

주) 손상의 폭과 길이는 m 이며, 단 균열의 폭은 mm 임


KEY PLAN






















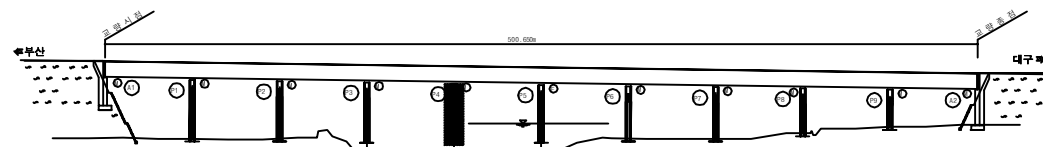



SECTION

용역명	2017년 상반기 시설물 정기점검 용역
과업기간	2017. 03. 21 ~ 2017. 06. 30
발주처	 신대구부산고속도로주식회사
용역사	(주)위드이앤오
도면번호	028

    
ID:청도천4교(부산)-교각 P5

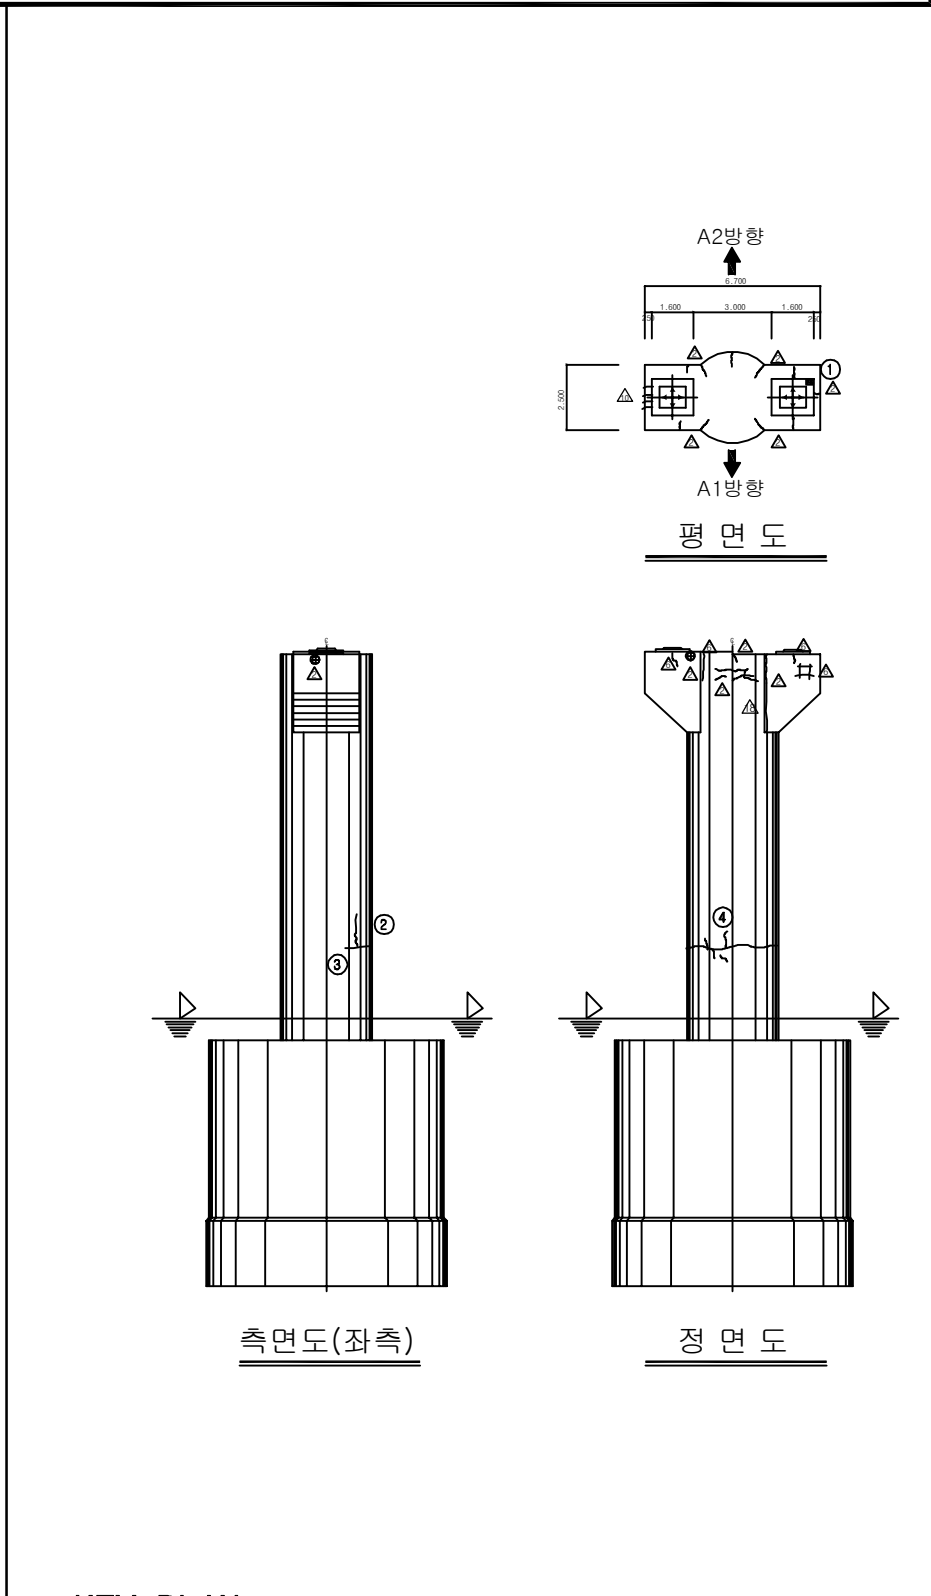

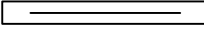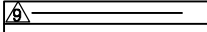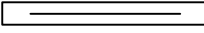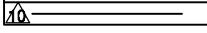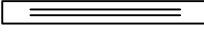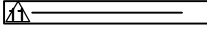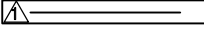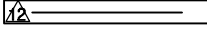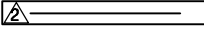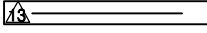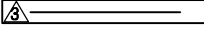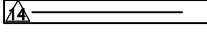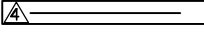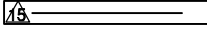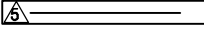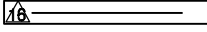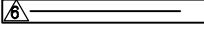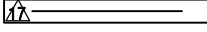보 수 이 렵			
	기 존 균 열		보 수(12. 상반기)
	신 규 균 열		보 수(12. 하반기)
	보수부위재균열		보 수(13. 상반기)
	보 수(기보수)		보 수(13. 하반기)
	보 수(08. 하반기)		보 수(14. 상반기)
	보 수(09. 상반기)		보 수(14. 하반기)
	보 수(09. 하반기)		보 수(15. 상반기)
	보 수(10. 상반기)		보 수(15. 하반기)
	보 수(10. 하반기)		보 수(16. 상반기)
	보 수(11. 상반기)		보 수(16. 하반기)
	보 수(11. 하반기)		보 수(17. 상반기)

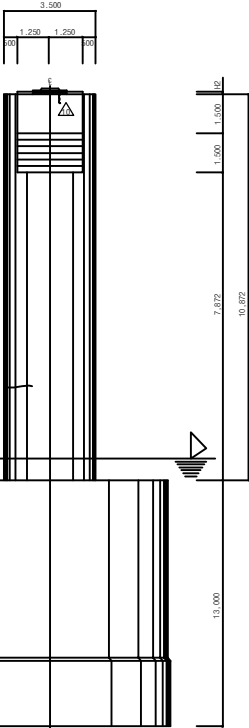

측면도(우측)

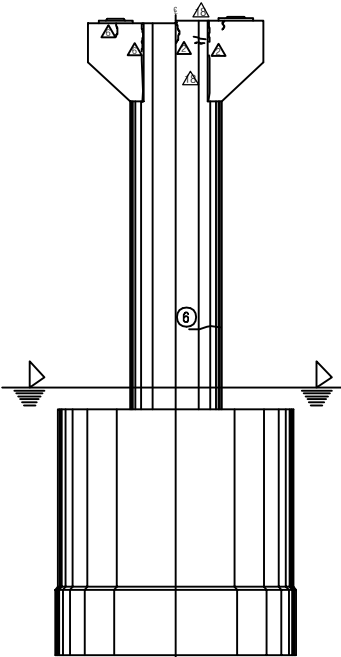

배 면 도

[illegible]

KEY PLAN

영부선


500.00m

대곡


SECTION	

용역명	2017년 상반기 시설물 정기점검 용역
과업기간	2017. 03. 21 ~ 2017. 06. 30
발주처	 신대구부산고속도로주식회사
용역사	(주)위드이앤오
도면번호	029


ID:청도천4교(부산)-교각 P6

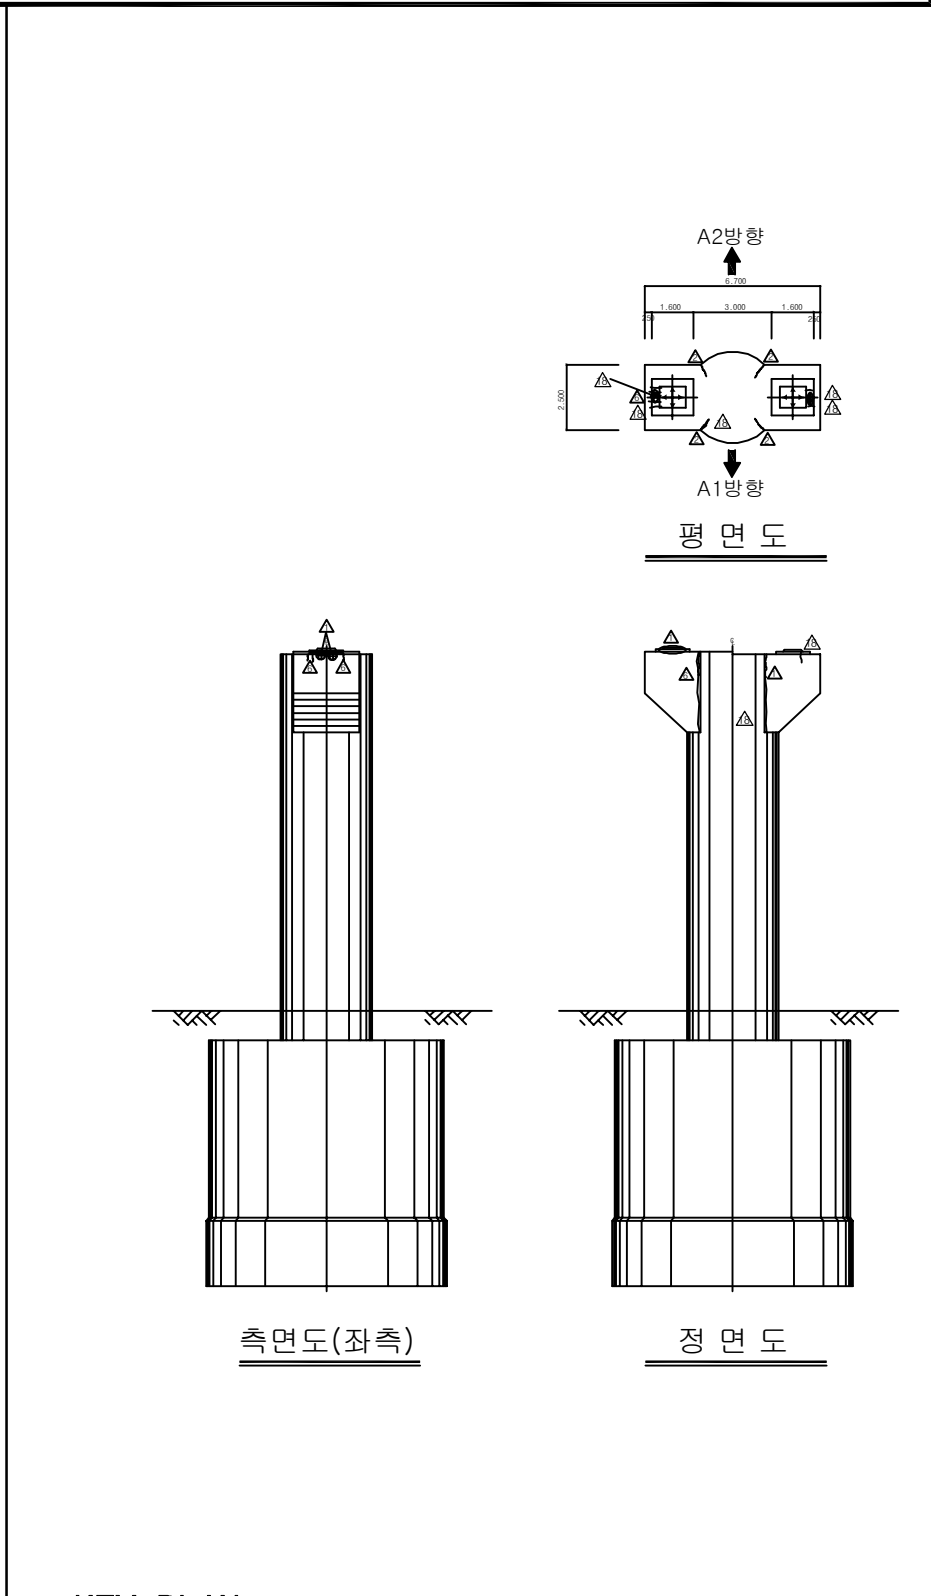

보 수 이 력			
	기 존 균 열		보 수(12. 상반기)
	신 규 균 열		보 수(12. 하반기)
	보수부위재균열		보 수(13. 상반기)
	보 수(기보수)		보 수(13. 하반기)
	보 수(08. 하반기)		보 수(14. 상반기)
	보 수(09. 상반기)		보 수(14. 하반기)
	보 수(09. 하반기)		보 수(15. 상반기)
	보 수(10. 상반기)		보 수(15. 하반기)
	보 수(10. 하반기)		보 수(16. 상반기)
	보 수(11. 상반기)		보 수(16. 하반기)
	보 수(11. 하반기)		보 수(17. 상반기)

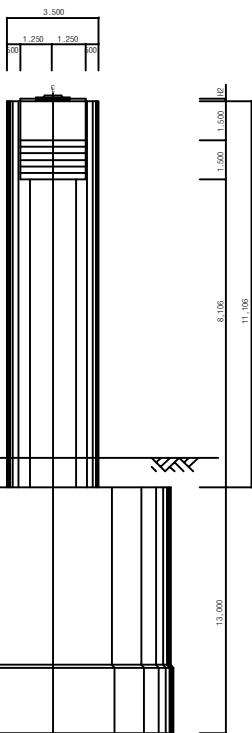

측면도(우측)

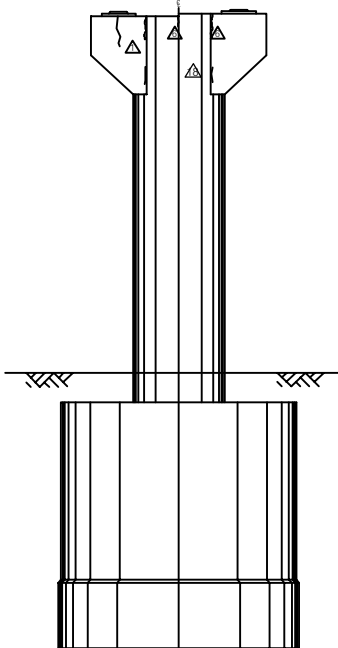

배 면 도

[illegible]

주) 손상의 폭과 길이는 m 이며, 단 균열의 폭은 mm 임



KEY PLAN



SECTION	

용역명	2017년 상반기 시설물 정기점검 용역
과업기간	2017. 03. 21 ~ 2017. 06. 30
발주처	 신대구부산고속도로주식회사
용역사	(주)위드이앤오
도면번호	030


ID: 청도천4교(부산)-교각 P7

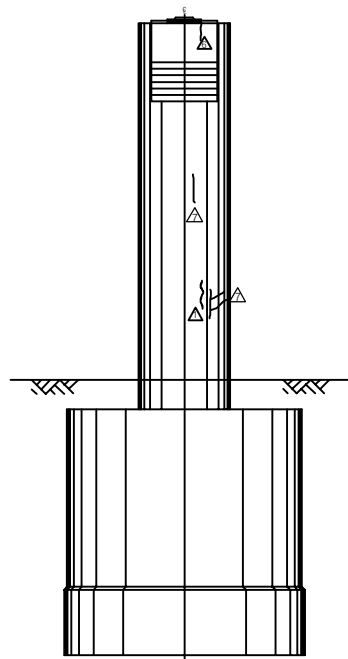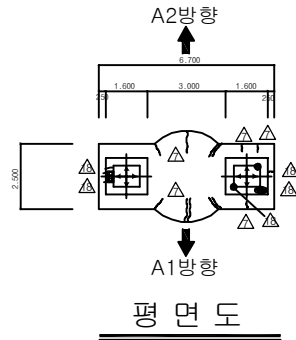


측면도(좌측)

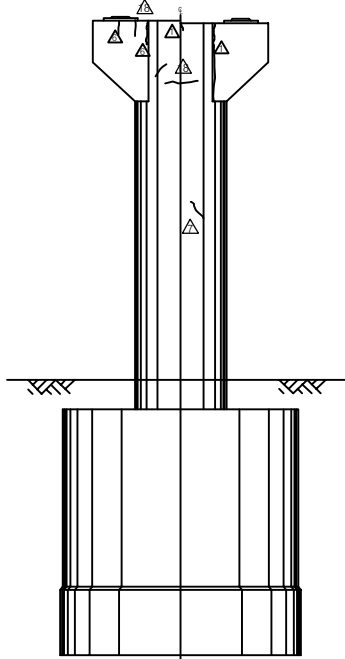

정면도

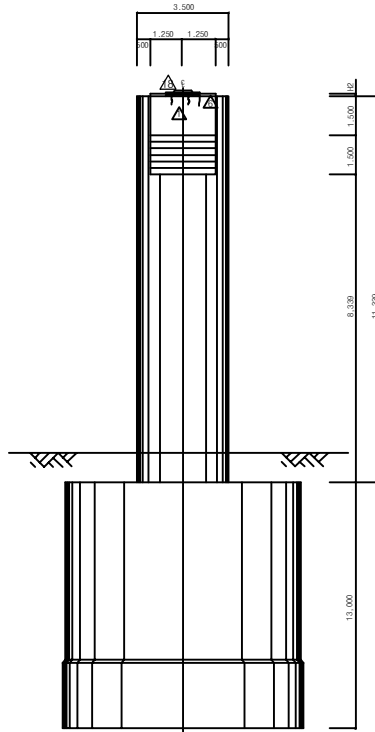

측면도(우측)

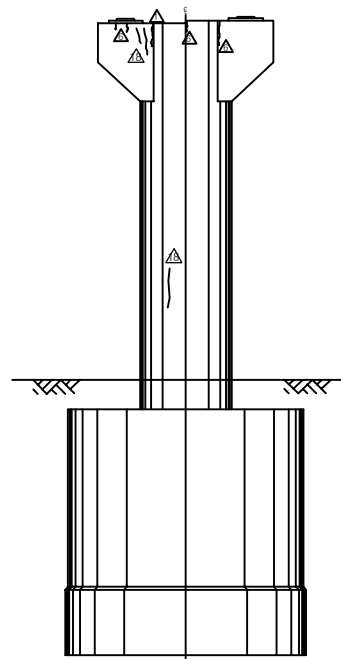


배면도

보 수 이 력			
<u> </u>	기 존 규 칙	<u>9</u> <u> </u>	보 수(12. 상반기)
<u> </u>	신 규 규 칙	<u>10</u> <u> </u>	보 수(12. 하반기)
<u> </u>	보수부위재균열	<u>11</u> <u> </u>	보 수(13. 상반기)
<u>1</u> <u> </u>	보 수(기보수)	<u>12</u> <u> </u>	보 수(13. 하반기)
<u>2</u> <u> </u>	보 수(08. 하반기)	<u>13</u> <u> </u>	보 수(14. 상반기)
<u>3</u> <u> </u>	보 수(09. 상반기)	<u>14</u> <u> </u>	보 수(14. 하반기)
<u>4</u> <u> </u>	보 수(09. 하반기)	<u>15</u> <u> </u>	보 수(15. 상반기)
<u>5</u> <u> </u>	보 수(10. 상반기)	<u>16</u> <u> </u>	보 수(15. 하반기)
<u>6</u> <u> </u>	보 수(10. 하반기)	<u>17</u> <u> </u>	보 수(16. 상반기)
<u>7</u> <u> </u>	보 수(11. 상반기)	<u>18</u> <u> </u>	보 수(16. 하반기)
<u>8</u> <u> </u>	보 수(11. 하반기)	<u>19</u> <u> </u>	보 수(17. 상반기)

[illegible]

주) 손상의 폭과 길이는 m 이며, 단 균열의 폭은 mm 임


KEY PLAN

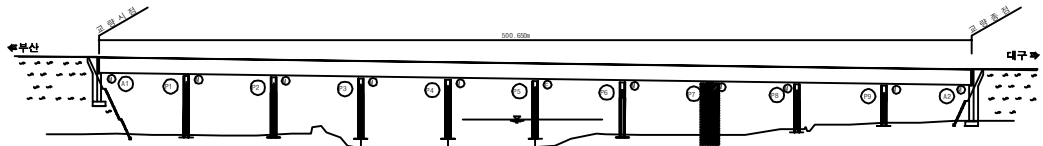


SECTION

용역명	2017년 상반기 시설물 정기점검 용역
과업기간	2017. 03. 21 ~ 2017. 06. 30
발주처	 신대구부산고속도로주식회사
용역사	(주)위드이앤오
도면번호	031


ID:청도천4교(부산)-교각 P8

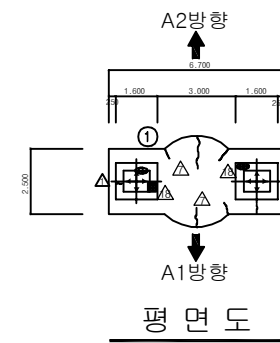

보 수 이 력		
<u> </u>	기 존 규 칙	<u>9</u> <u> </u> 보수(12. 상반기)
<u> </u>	신 규 규 칙	<u>10</u> <u> </u> 보수(12. 하반기)
<u> </u>	보수부위재균열	<u>11</u> <u> </u> 보수(13. 상반기)
<u>1</u> <u> </u>	보 수(기보수)	<u>12</u> <u> </u> 보수(13. 하반기)
<u>2</u> <u> </u>	보 수(08. 하반기)	<u>13</u> <u> </u> 보수(14. 상반기)
<u>3</u> <u> </u>	보 수(09. 상반기)	<u>14</u> <u> </u> 보수(14. 하반기)
<u>4</u> <u> </u>	보 수(09. 하반기)	<u>15</u> <u> </u> 보수(15. 상반기)
<u>5</u> <u> </u>	보 수(10. 상반기)	<u>16</u> <u> </u> 보수(15. 하반기)
<u>6</u> <u> </u>	보 수(10. 하반기)	<u>17</u> <u> </u> 보수(16. 상반기)
<u>7</u> <u> </u>	보 수(11. 상반기)	<u>18</u> <u> </u> 보수(16. 하반기)
<u>8</u> <u> </u>	보 수(11. 하반기)	<u>19</u> <u> </u> 보수(17. 상반기)

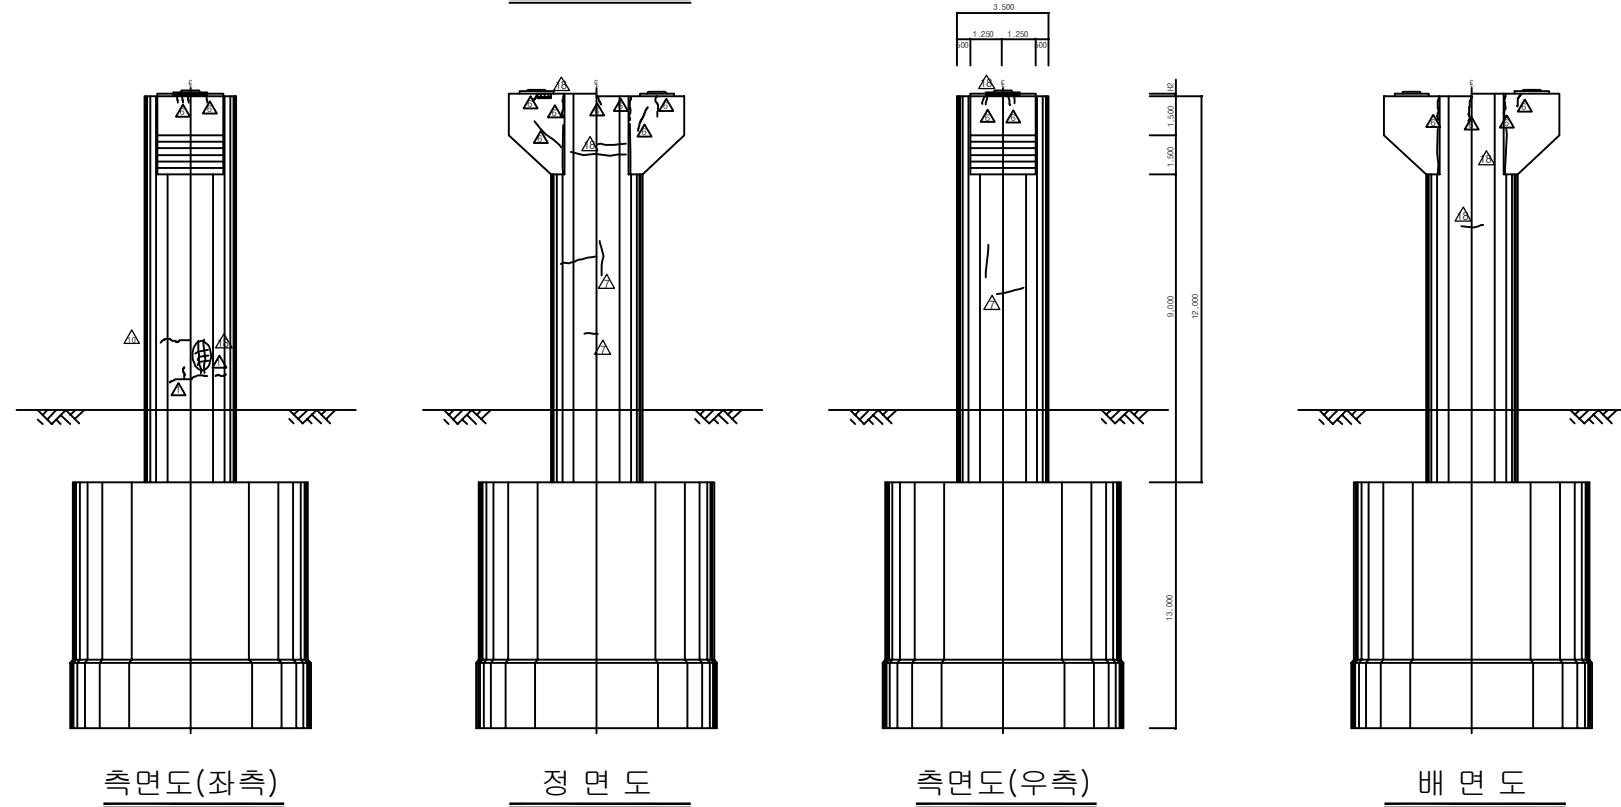[illegible]


KEY PLAN

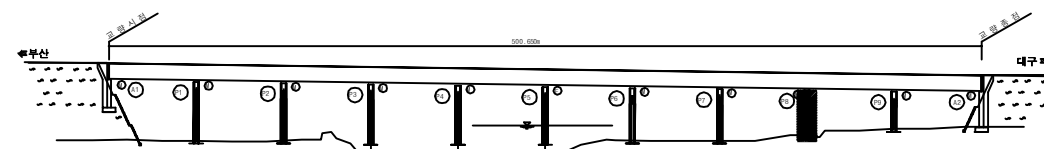

SECTION

용역명	2017년 상반기 시설물 정기점검 용역
과업기간	2017. 03. 21 ~ 2017. 06. 30
발주처	 신대구부산고속도로주식회사
용역사	(주)위드이앤오
도면번호	032

ID:청도천4교(부산)-교각 P9

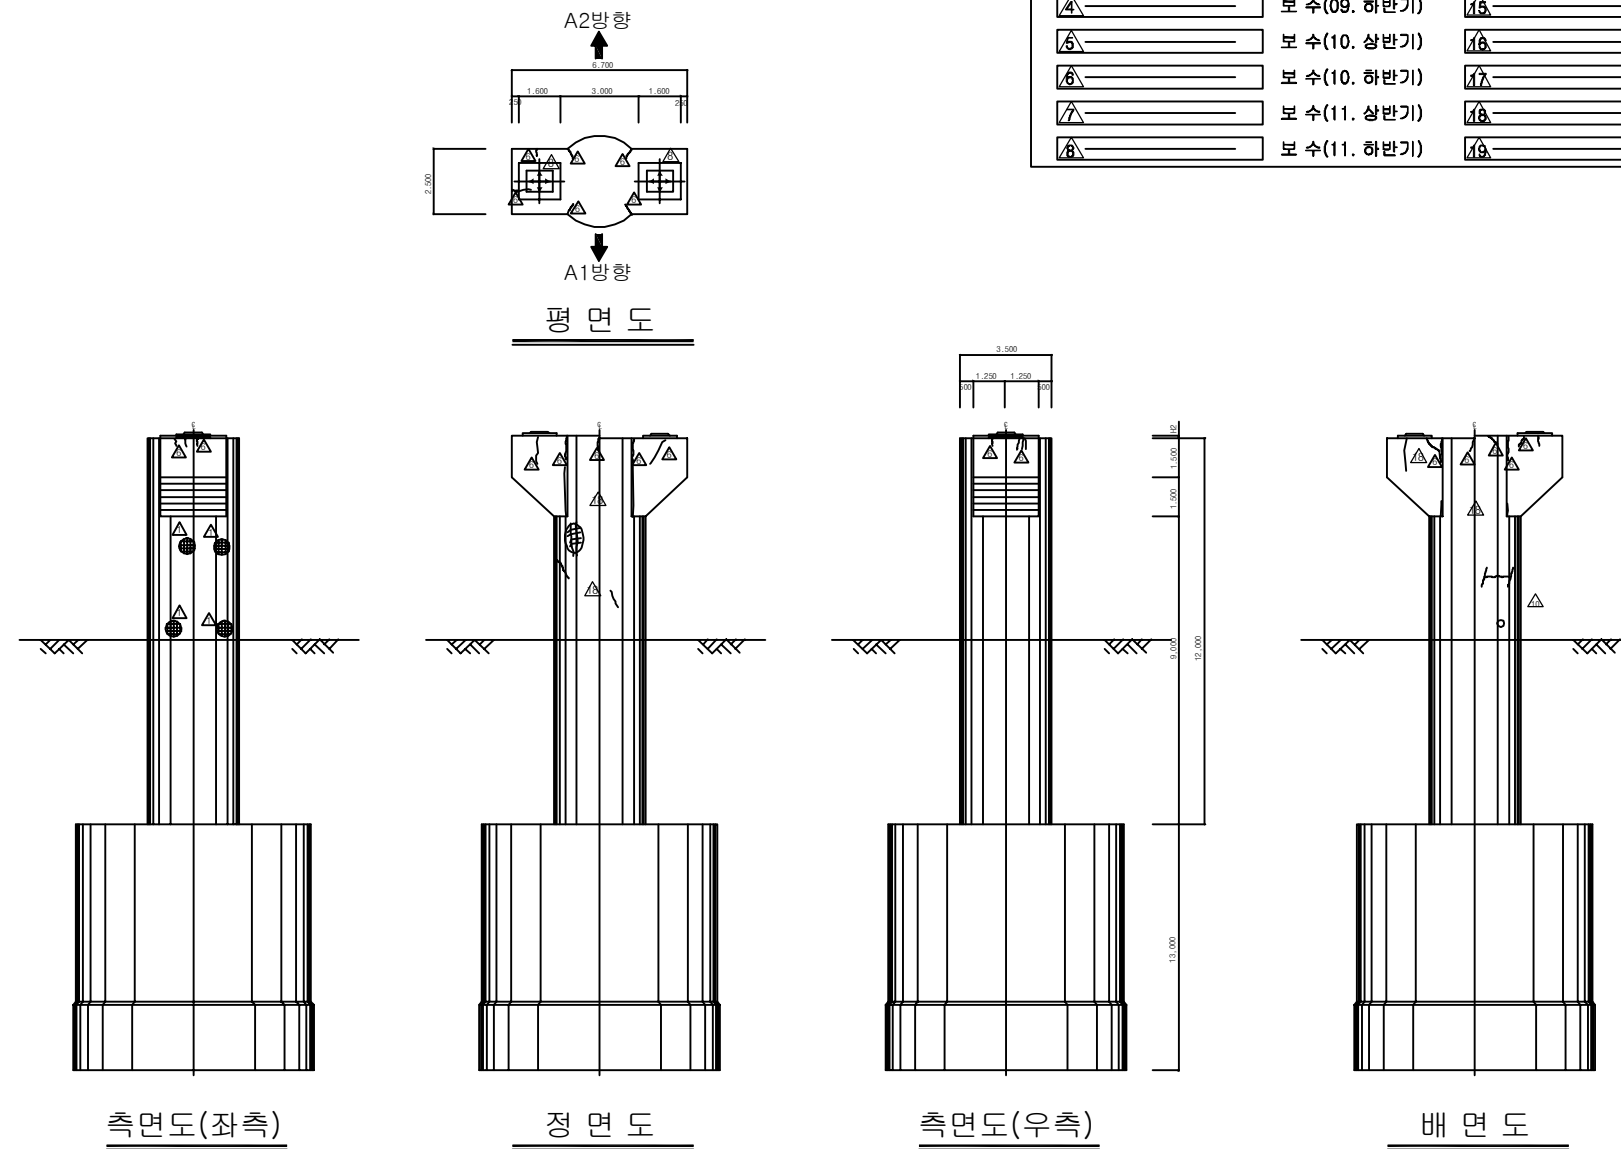


보 수 이 력		
<u> </u>	기 존 군 열	<u>9</u> <u> </u> 보 수(12. 상반기)
<u> </u>	신 규 군 열	<u>10</u> <u> </u> 보 수(12. 하반기)
<u> </u>	보수부위재균열	<u>11</u> <u> </u> 보 수(13. 상반기)
<u>1</u> <u> </u>	보 수(기보수)	<u>12</u> <u> </u> 보 수(13. 하반기)
<u>2</u> <u> </u>	보 수(08. 하반기)	<u>13</u> <u> </u> 보 수(14. 상반기)
<u>3</u> <u> </u>	보 수(09. 상반기)	<u>14</u> <u> </u> 보 수(14. 하반기)
<u>4</u> <u> </u>	보 수(09. 하반기)	<u>15</u> <u> </u> 보 수(15. 상반기)
<u>5</u> <u> </u>	보 수(10. 상반기)	<u>16</u> <u> </u> 보 수(15. 하반기)
<u>6</u> <u> </u>	보 수(10. 하반기)	<u>17</u> <u> </u> 보 수(16. 상반기)
<u>7</u> <u> </u>	보 수(11. 상반기)	<u>18</u> <u> </u> 보 수(16. 하반기)
<u>8</u> <u> </u>	보 수(11. 하반기)	<u>19</u> <u> </u> 보 수(17. 상반기)

[illegible]

주) 손상의 폭과 길이는 m 이며, 단 균열의 폭은 mm 임

KEY PLAN

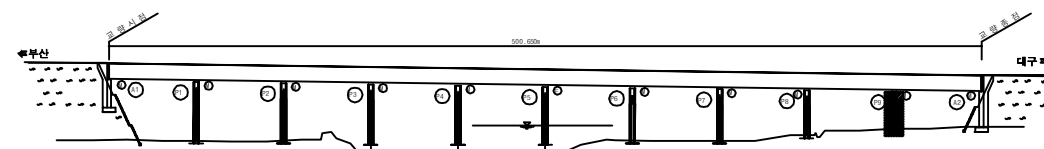

SECTION

용역명	2017년 상반기 시설물 정기점검 용역
과업기간	2017. 03. 21 ~ 2017. 06. 30
발주처	 신대구부산고속도로주식회사
용역사	(주)위드이앤오
도면번호	033