
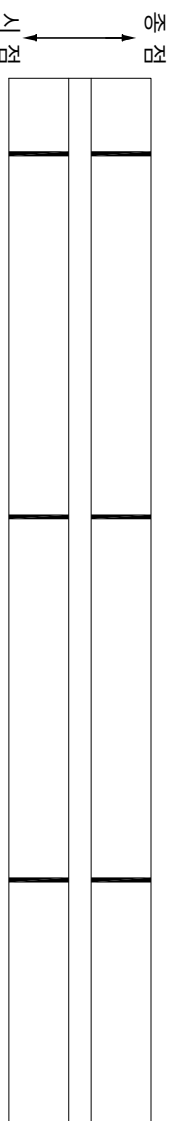
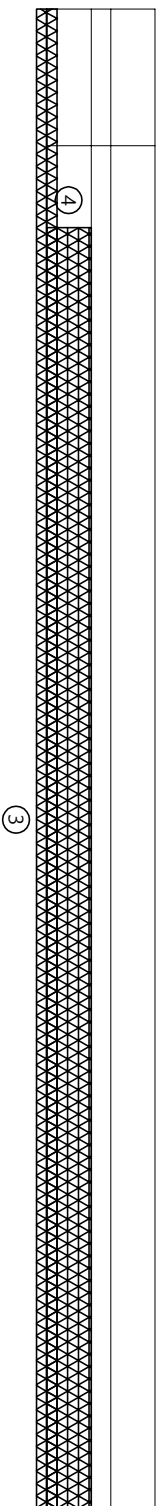



ID : 속사IC2교(인천) S1 교면포장

다
이
매
이
이


1	P	배수구 스텔그레이팅 파손		0.00	EA	1	1.00			
2	P	배수구 막힘		0.00	EA	3	3.00			
3	P	콘크리트 벽리		50.00	㎡	1	30.00			
4	P	콘크리트 벽력		40.00	㎡	1	44.00			

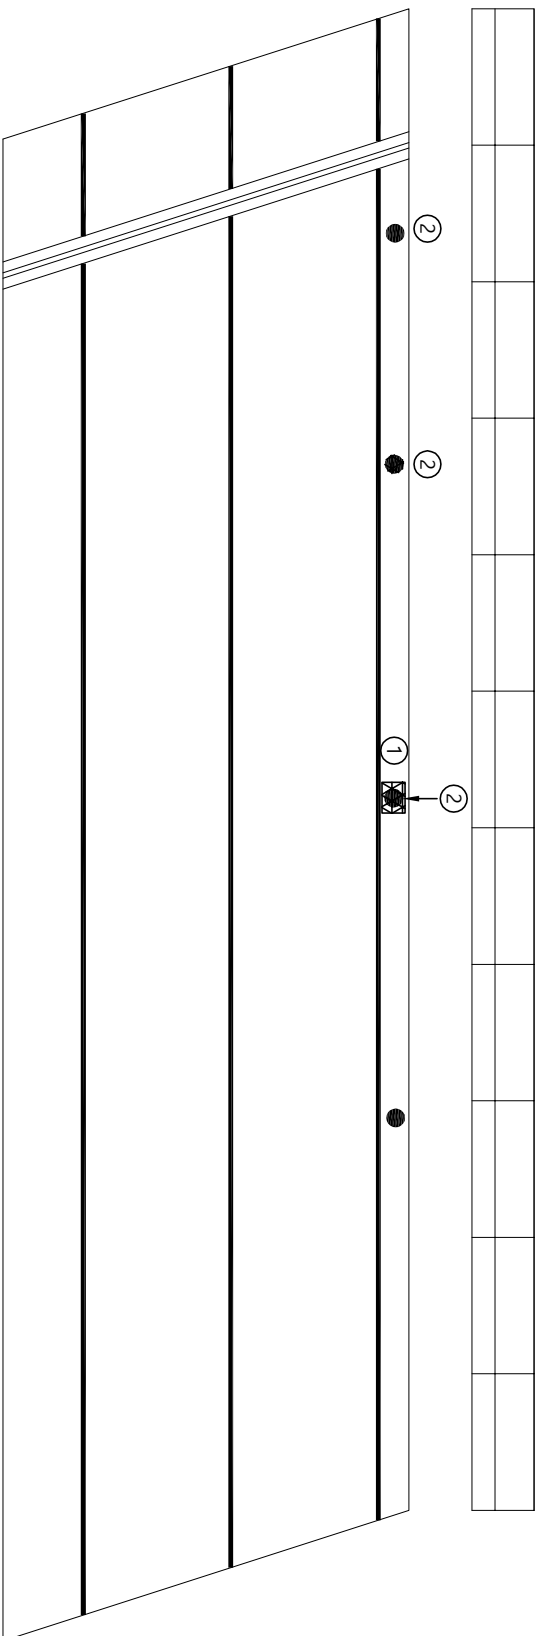

KEY PLAN

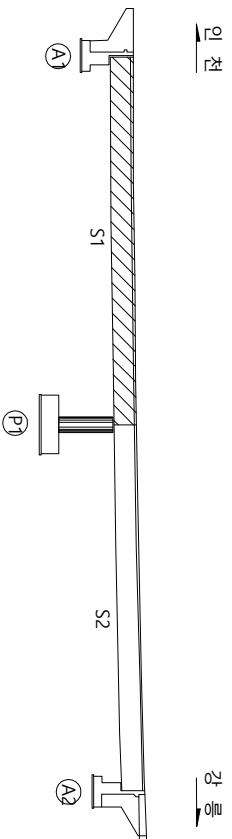

ZO-40MS

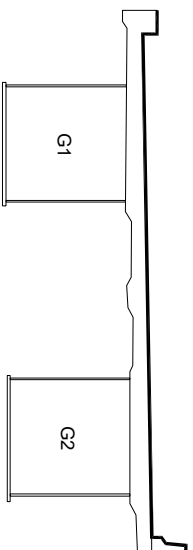

三
 四





 간 열	 망상균열	 재료분리	용역명 2017년도 대미원천교(강릉) 등 32개소 정밀점검용역
 편진, 공동	 바리, 파손	 시공이음분리, 충돌리	
 누수, 습윤부	 백 테	 조루배설물, 퇴적물	
 절근노출	 소성변형	 배수구	
 강재부식	 좌굴, 변형	 신축이음본체	도면번호 01



ID : 속사IC2교(인천) S2 교면포장

다
이
매
이
이

No.	시(件) 구(件)	순상내용	폭(mm)	길이(m)	너비(m)	물량	단위	개수	순상물량	비고
1	P	배수구 막힘				0.00	EA	1	1.00	
2	P	콘크리트 박락		30.00	1.10	33.00	m ³	1	33.00	
3	P	철근노출		1.00	1.10	1.10	m ³	1	1.10	
4	P	백태		0.10	1.00	0.10	m ³	1	0.10	
5	P	백태		0.10	1.00	0.10	m ³	1	0.10	

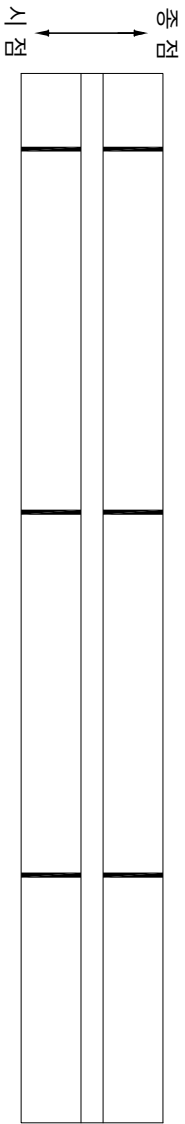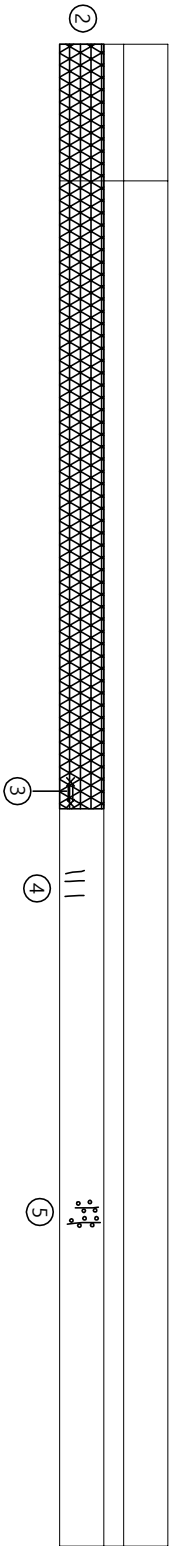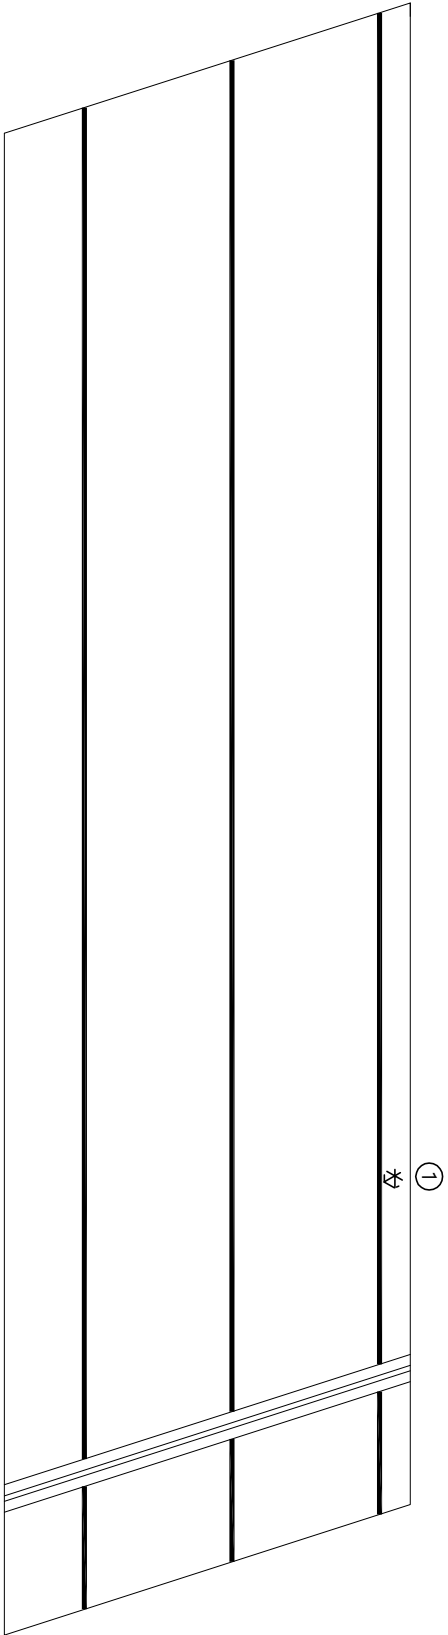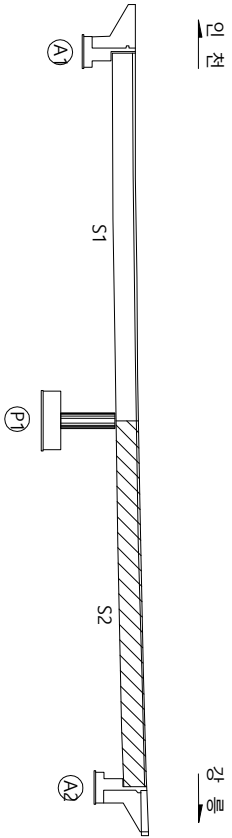[illegible]


ZO-40MS

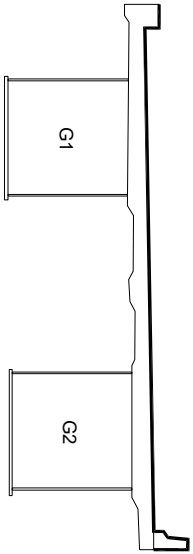

공 ㅁ


 군 열	 망상균열	 재료보리	응역명 2017년도 대미원천교(강릉) 등 32개소 정밀점검응역
 편칭, 공동	 바리, 파손	 시공이음보리, 중보리	
 누수, 습윤부	 백태	 조류배설물, 퇴적물	
 철근노출	 소성변형	 배수구	
 강재부식	 좌굴, 변형	 신축이음본체	책임기술자 이진우
도면번호 02			




ID : 속사IC2교(인천) S1 바닥판하면

가
0주
매
0주
까지

No.	식별	산상내용	폭(mm)	길이(mm)	너비(mm)	둘레	단위	개소	순서회랑	비고
1	P	콘크리트 벽리		3.00	2.00	6.00	m ²	1	6.00	보수완료
2	P	콘크리트 벽리		3.20	1.00	3.20	m ²	1	3.20	보수완료
3	P	콘크리트 벽리		3.30	1.00	3.30	m ²	1	3.30	보수완료
4	P	콘크리트 벽리		2.00	4.20	8.40	m ²	1	8.40	보수완료
5	P	콘크리트 벽리		4.20	2.00	8.40	m ²	1	8.40	보수완료
6	P	콘크리트 벽리		1.00	1.50	1.50	m ²	1	1.50	보수완료
7	P	콘크리트 벽리		1.00	4.00	4.00	m ²	1	4.00	보수완료
8	P	콘크리트 벽리		1.00	4.00	4.00	m ²	1	4.00	보수완료
9	P	콘크리트 벽리		2.00	4.00	8.00	m ²	1	8.00	보수완료
10	P	콘크리트 벽리		2.00	4.00	8.00	m ²	1	8.00	보수완료
11	P	콘크리트 벽리		2.00	4.00	8.00	m ²	1	8.00	보수완료
12	N	콘크리트 표면열화(표층벽리)		2.00	4.00	8.00	m ²	1	8.00	보수완료
13	N	콘크리트 표면열화(표층벽리)		3.30	2.00	6.60	m ²	1	6.60	보수완료
14	N	콘크리트 표면열화(표층벽리)		2.00	4.20	8.40	m ²	1	8.40	보수완료
15	N	콘크리트 표면열화(표층벽리)		1.30	4.20	5.46	m ²	1	5.46	보수완료
16	P	콘크리트 표면열화(표층벽리)		4.20	1.50	6.30	m ²	1	6.30	보수완료
17	P	콘크리트 표면열화(표층벽리)		2.00	2.50	5.00	m ²	1	5.00	보수완료
18	P	콘크리트 벽리		0.10	1.20	0.12	m ²	1	0.12	보수완료
19	P	배터		0.60	0.60	0.36	m ²	1	0.36	배수구주변
20	P	배터		0.60	0.60	0.36	m ²	1	0.36	배수구주변
21	P	배터		0.60	0.60	0.36	m ²	1	0.36	배수구주변
22	N	배수관 부식		4.50	0.50	2.25	m ²	1	2.25	
23	N	콘크리트 표면열화(표층벽리)		0.50	1.20	0.60	m ²	1	0.60	보수완료
24	N	콘크리트 표면열화(표층벽리)		1.80	2.30	4.14	m ²	1	4.14	보수완료
25	N	콘크리트 표면열화(표층벽리)		2.00	4.20	8.40	m ²	1	8.40	
26	N	콘크리트 표면열화(표층벽리)		2.00	1.50	3.00	m ²	1	3.00	
27	N	망상균열(cw=0.2mm)		2.00	3.50	7.00	m ²	1	7.00	

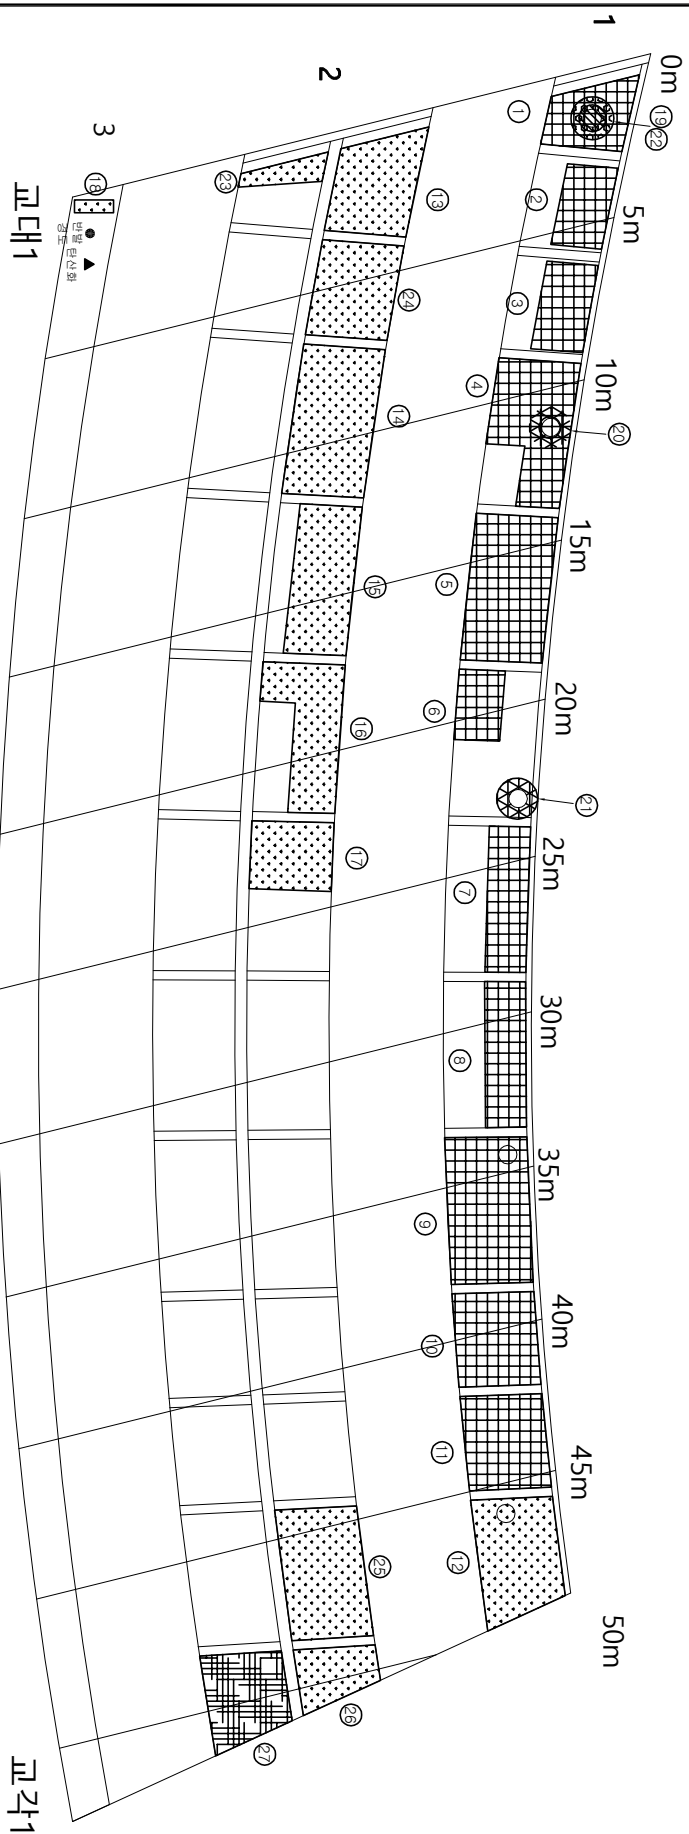
[illegible]

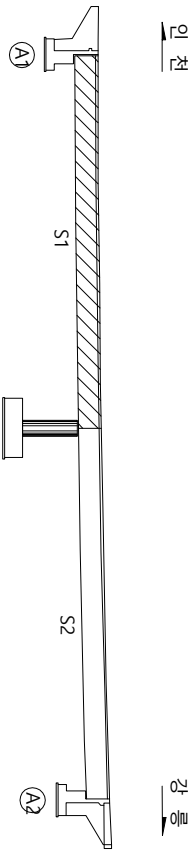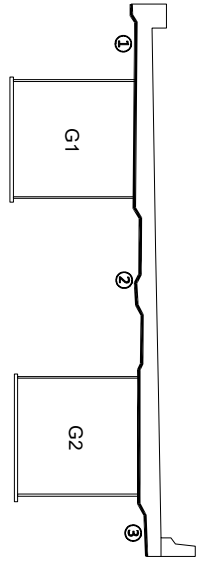K E Y P L A N						
S E C T I O N						
범 례						
	관 열		대상관열		재료분리	영 역 명 2017년도 대미원천교(강릉) 등 32개소 정밀점검영역
	편칭, 공동		바리, 파손		시공이음분리, 중분리	
	누수, 습관부		백 태		퇴적물	조 사 일 시 2017. 07~ 09
	철근노출		침하		배수구	책임기술자 이 진 우
	강재부식		좌굴, 변형		신축이음 본체	도면 번호 03


ID : 속사IC2교(인천) S2 바닥판하면

타
오
배
이
차


No.	식별 번호	산상내용	폭(mm)	길이(mm)	너비(mm)	물량	단위	개소	순차물량	비고
1	P	콘크리트 벽리		1.90	3.00	5.70	m ²	1	5.70	보수완료
2	P	콘크리트 벽리		1.90	3.00	5.70	m ²	1	5.70	보수완료
3	P	콘크리트 벽리		5.00	1.90	9.50	m ²	1	9.50	보수완료
4	P	콘크리트 벽리		5.00	1.90	9.50	m ²	1	9.50	보수완료
5	P	콘크리트 벽리		5.00	1.90	9.50	m ²	1	9.50	보수완료
6	P	콘크리트 벽리		2.00	4.00	8.00	m ²	1	8.00	보수완료
7	P	콘크리트 벽리		2.00	4.00	8.00	m ²	1	8.00	보수완료
8	P	콘크리트 벽리		1.90	5.00	9.50	m ²	1	9.50	보수완료
9	P	콘크리트 벽리		2.00	4.00	8.00	m ²	1	8.00	보수완료
10	P	재료분리		0.20	0.40	0.08	m ³	1	0.08	보수완료
11	P	콘크리트 벽리		1.90	5.00	9.50	m ²	1	9.50	보수완료
12	P	콘크리트 벽리		1.90	3.00	5.70	m ²	1	5.70	보수완료
13	P	콘크리트 벽리		1.90	5.00	9.50	m ²	1	9.50	보수완료
14	P	배수관 녹발생		4.50		4.50	m	4	18.00	보수완료
15	P	철근노출		0.20	0.30	0.06	m ²	1	0.06	보수완료
16	P	배터		0.20	0.20	0.04	m ²	1	0.04	보수완료
17	P	재료분리		3.00	1.90	5.70	m ²	1	5.70	보수완료
18	P	콘크리트 박락		4.00	0.50	2.00	m ²	1	2.00	보수완료
19	P	콘크리트 벽리		1.00	0.60	0.60	m ²	1	0.60	보수완료
20	N	콘크리트 표면열화(표층벽리)		2.00	4.20	8.40	m ²	1	8.40	보수완료
21	N	철근노출		0.50	1.70	0.85	m ²	1	0.85	

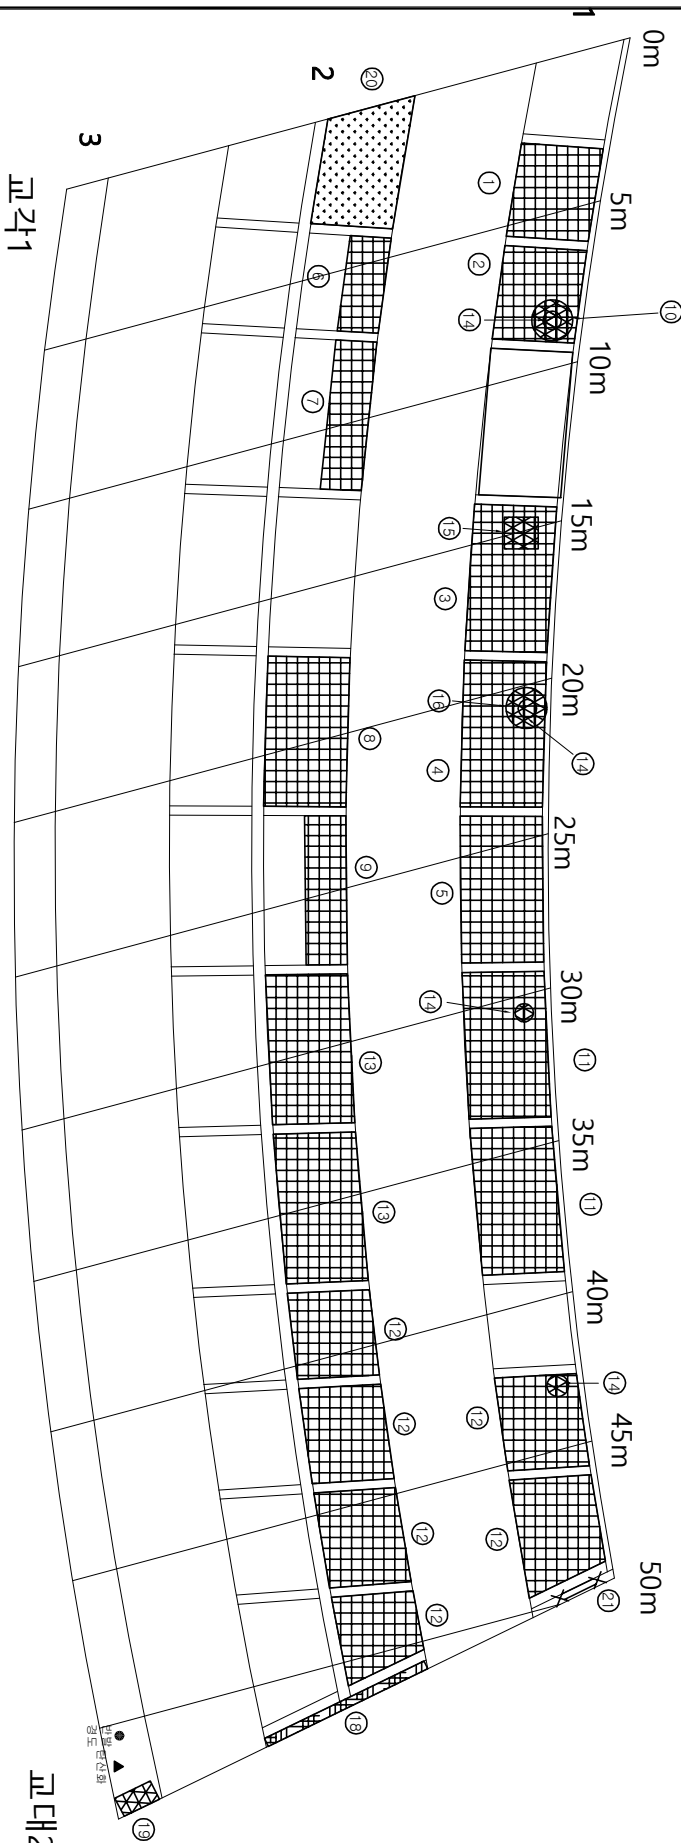[illegible]


KEY PLAY PLAN

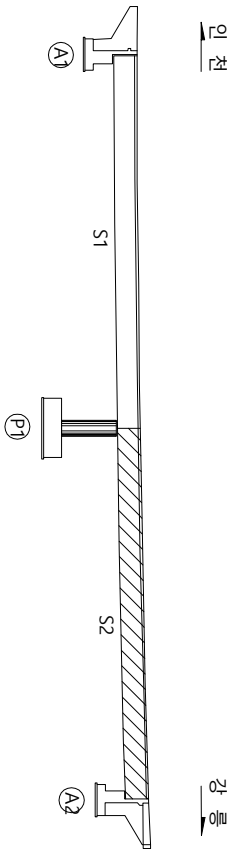

NOTES



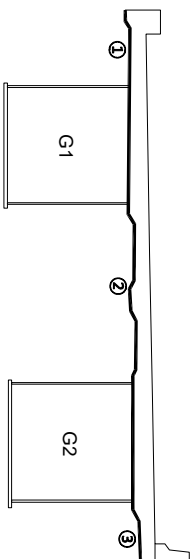


三 哩

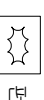 균열	 망상균열	 재료분리	영 역 명 2017년도 대미원천교(강동) 등 32개소 정밀점검용역
 편칭, 공동	 바리, 파손	 시공이음분리, 충분리	
 누수, 습연부	 백태	 퇴적물	
 철근노출	 침하	 배수구	조 사 일 시 2017. 07 ~ 09
 강제부식	 좌굴, 변형	 신축이음본체	도 면 번 호 04
책임기술자 이 진 우			

ID : 속사IC2교(인천) S1 주형외부

가
0주
매
0주
까지

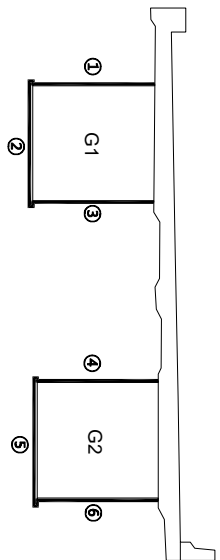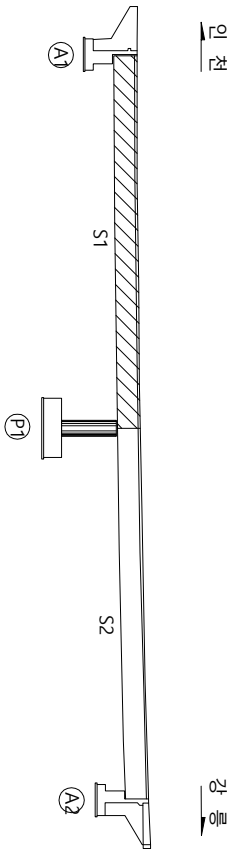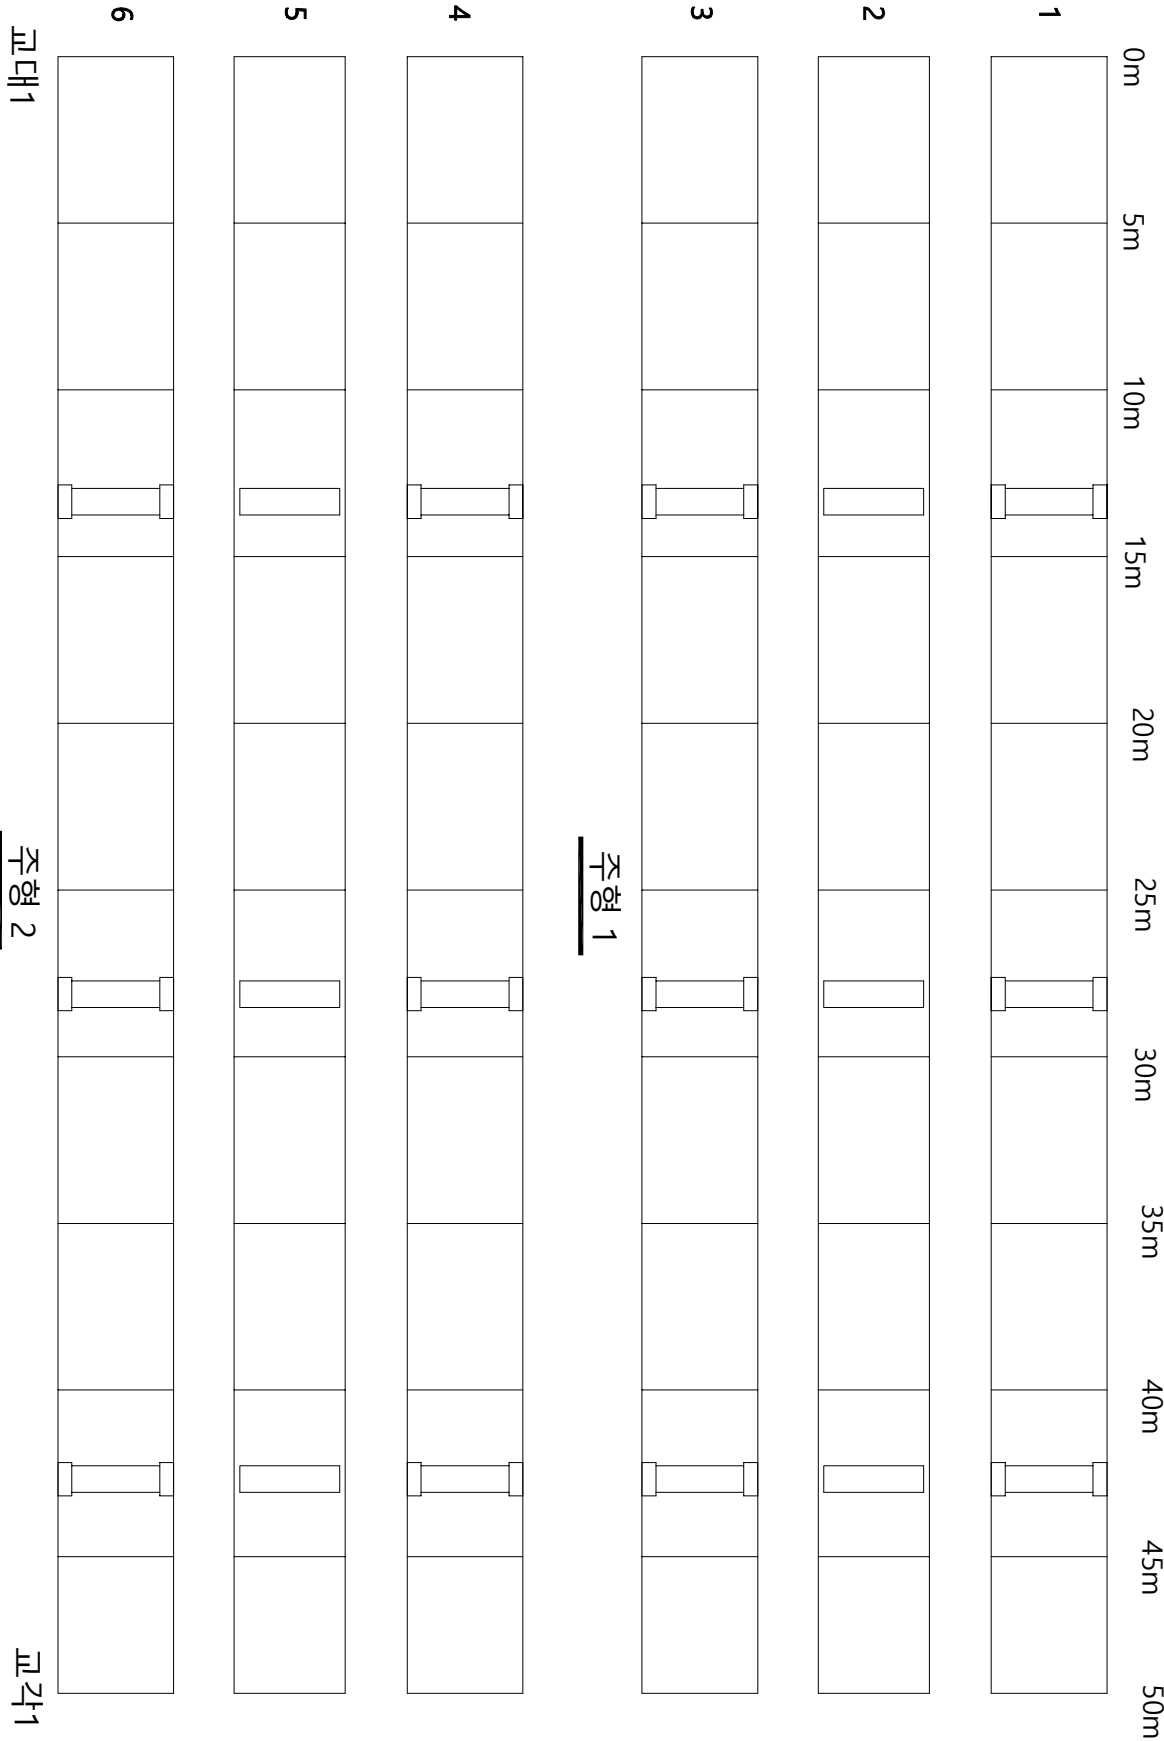[illegible]

25

영역명	2017년도 대미원천교(강릉) 등 32개소 정밀점검용역	 재료분리	 망상균열	 균열
	 시공이음분리, 층분리	 퇴적물	 백태	 편평, 공동
	 배수구	 천하	 철근노출	 누수, 습윤부
	 신축이음본체	 절굴, 변형	 강재부식	

KEY PAL AN

NOTES

$$\frac{2}{3} \quad \frac{1}{2}$$

영역명	2017년도 대미원천교(강릉) 등 32개소 정밀점검용역
조사업시	2017. 07~ 09
책임기술자	이진우
도면번호	05

05

ID : 속사IC2교(인천) S2 주형외부

가
오
배
이
하

No.	산성내용 부식	폭(mm)	길이(m)	너비(m)	물량	단위	개소	손상물량	비고
1	P		0.20		0.20	m	1	0.20	
2	N		5.00	0.20	1.00	m ²	1	1.00	보수완료




1. 10월 1주

표각1

표치2

KEY PAL ANZ

NOTES

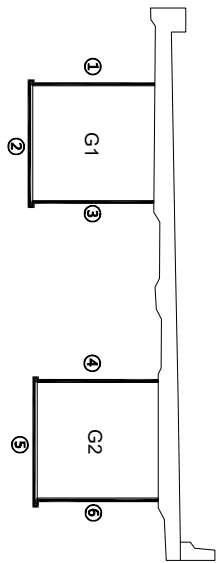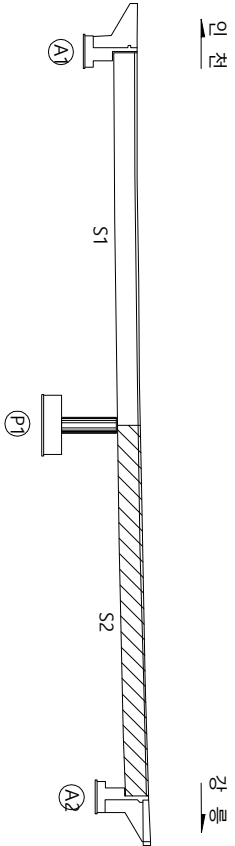

21


영역명	2017년도 대미원천교(강릉) 등 32개소 정밀점검용역
재료분리	
시공이음분리, 층분리	
조사일시	2017. 07 ~ 09
책임기술자	이진우
배수구	
퇴적물	
백태	
관열	
편진, 공동	
누수, 습윤부	
철근노출	
강재부식	
좌굴, 변형	
신축이음 본체	
도면번호	06

90


ID : 속사IC2교(인천) S1 G1 주영내부

가
0주
매
이
치


No.	식(%)	순상내용	폭(mm)	길이(m)	너비(m)	물량	단위	개소	순상량(㎥)	비고
1	P	도장바리	2.50	4.50	11.25	m ³	1	11.25	보수완료	
2	P	도장바리	2.50	5.01	12.53	m ³	1	12.53	보수완료	
3	P	도장바리	2.50	3.40	8.50	m ³	1	8.50	보수완료	
4	P	도장바리	0.60	1.25	0.75	m ³	1	0.75	보수완료	
5	P	감개부식	0.10	0.20	0.02	m ³	2	0.04	보수완료	
6	P	도장바리	0.30	0.60	0.18	m ³	1	0.18	보수완료	
7	P	감개부식	0.05	0.20	0.01	m ³	1	0.01	보수완료	
8	P	우수유입	2.50	10.00	25.00	m ³	1	25.00	보수완료	
9	P	도장바리	0.10	0.10	0.01	m ³	1	0.01	보수완료	
10	P	점부식	2.40	1.20	2.88	m ³	1	2.88	보수완료	
11	P	도장바리	2.40	1.25	3.00	m ³	1	3.00	보수완료	
12	P	도장바리	1.50	3.40	5.10	m ³	1	5.10	보수완료	
13	P	도장바리	0.60	1.25	0.75	m ³	1	0.75	보수완료	
14	P	우수유입	2.50	3.75	9.38	m ³	1	9.38		

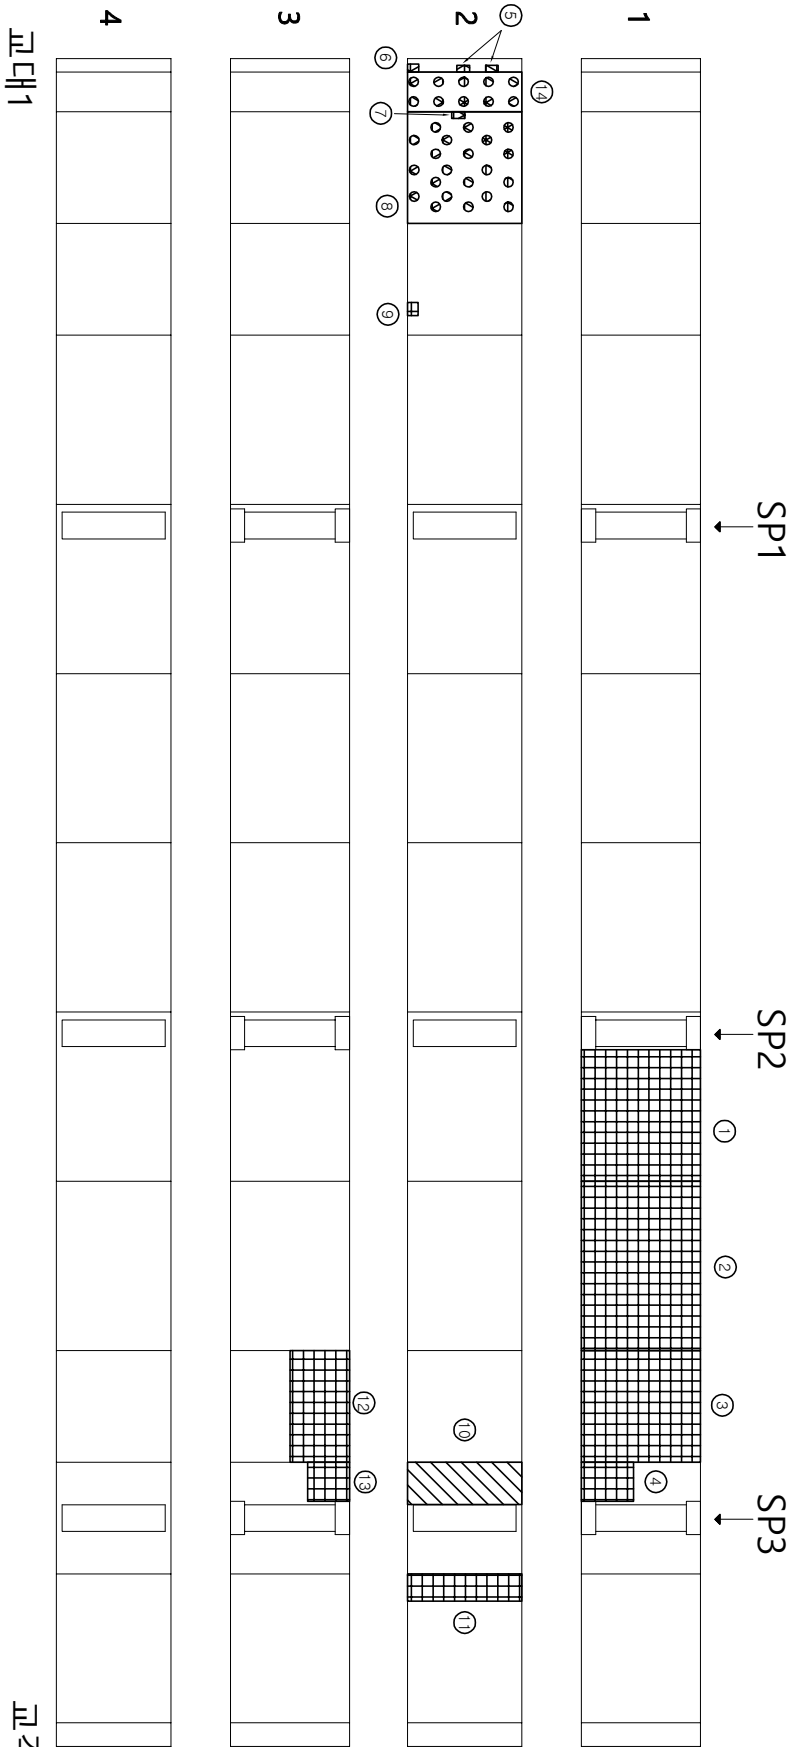[illegible]

KEY PAL AN

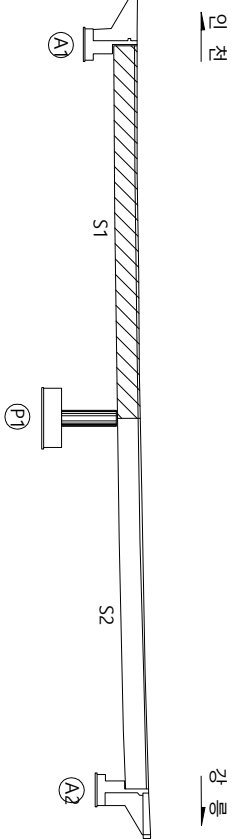

NOTES

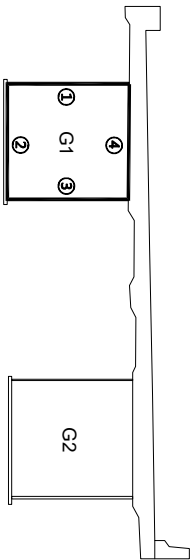
$$\begin{array}{cc} \text{二} & \text{四} \\ \text{三} & \text{五} \end{array}$$


영역명	재료본리		망상균열		균열		
	2017년도 대미원천교(강릉) 등 32개소 정밀점검용역	시공이음본리, 충본리		박리, 파손		편칭, 공동	
조사일시		되적물		백태		누수, 습관부	
책임기술자		배수구		침하		철근노출	
	이진우	도면번호	강제부식				
07							

07


ID : 속사IC2교(인천) S2 G1 주형내부

가
0주
매
0주
까지


No.	식(%)	순상내용	폭(mm)	길이(m)	너비(m)	물량	단위	개소	순상량(㎥)	비고
1	P	도강바리		1.50	1.25	1.88	m ³	1	1.88	보수완료
2	P	강재부식		0.60	3.75	2.25	m ³	1	2.25	보수완료
3	P	강재부식		2.40	2.60	6.24	m ³	1	6.24	보수완료
4	P	강재부식		2.40	3.00	7.20	m ³	1	7.20	보수완료
5	P	강재부식		2.40	3.00	7.20	m ³	1	7.20	보수완료
6	P	강재부식		2.40	3.00	7.20	m ³	1	7.20	보수완료
7	P	강재부식		2.40	2.30	5.52	m ³	1	5.52	보수완료
8	P	점부식		0.30	1.80	0.54	m ³	1	0.54	보수완료
9	P	점부식		2.40	3.00	7.20	m ³	1	7.20	보수완료
10	P	점부식		2.40	2.30	5.52	m ³	1	5.52	보수완료
11	P	점부식		1.10	1.70	1.87	m ³	1	1.87	보수완료

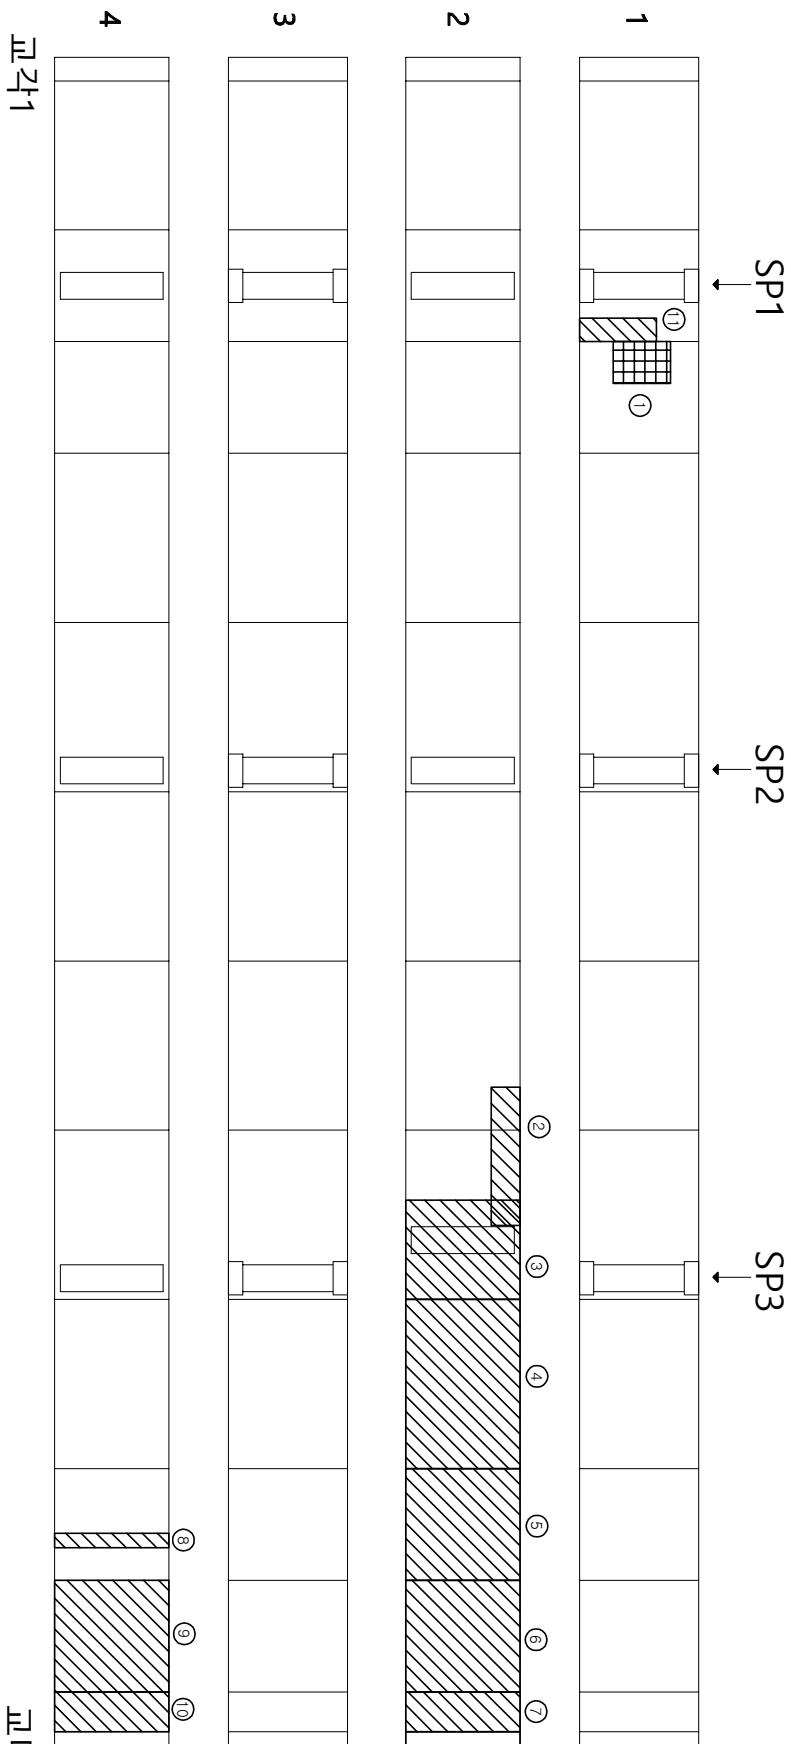
KEY PAL ANZ

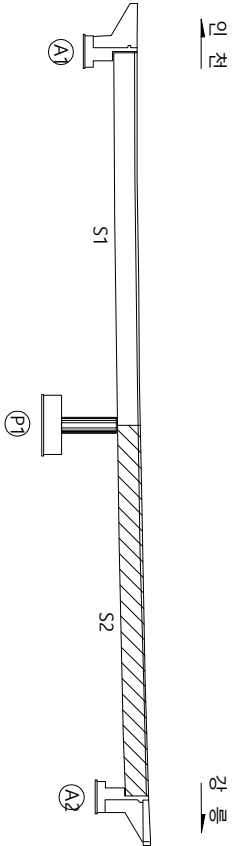

NOTES

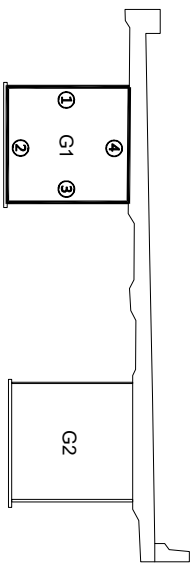

21


영역명	2017년도 대미원천교(강릉) 등 32개소 정밀점검용역
도면번호	08
책임기술자	이진우
조서일시	2017. 07 ~ 09
재료분리	
시공이음분리, 층분리	
조각물	
배수구	
침하	
바리, 파손	
망상균열	
관열	
편칭, 공동	
누수, 습관부	
철근노출	
강재부식	

8

ID : 속사IC2교(인천) S1 G2 주형내부

가
0주
매
이
치

No.	작업 내용	폭(mm)	길이(m)	너비(m)	물량	단위	개수	산량(물량)	비고
1	P	점부식	0.03	0.80	0.02	m ³	1	0.02	보수완료
2	P	우수유입			0.00	EA	1	1.00	보수완료
3	P	강제표면 배터오염	0.20	0.10	0.02	m ³	1	0.02	보수완료
4	P	우수유입			0.00	EA	1	1.00	보수완료
5	P	점부식	0.03	1.00	0.03	m ³	1	0.03	보수완료
6	P	점부식	0.10	0.10	0.01	m ³	3	0.03	보수완료
7	N	SPUCE부 실링재 미처리			0.00	EA	12	12.00	

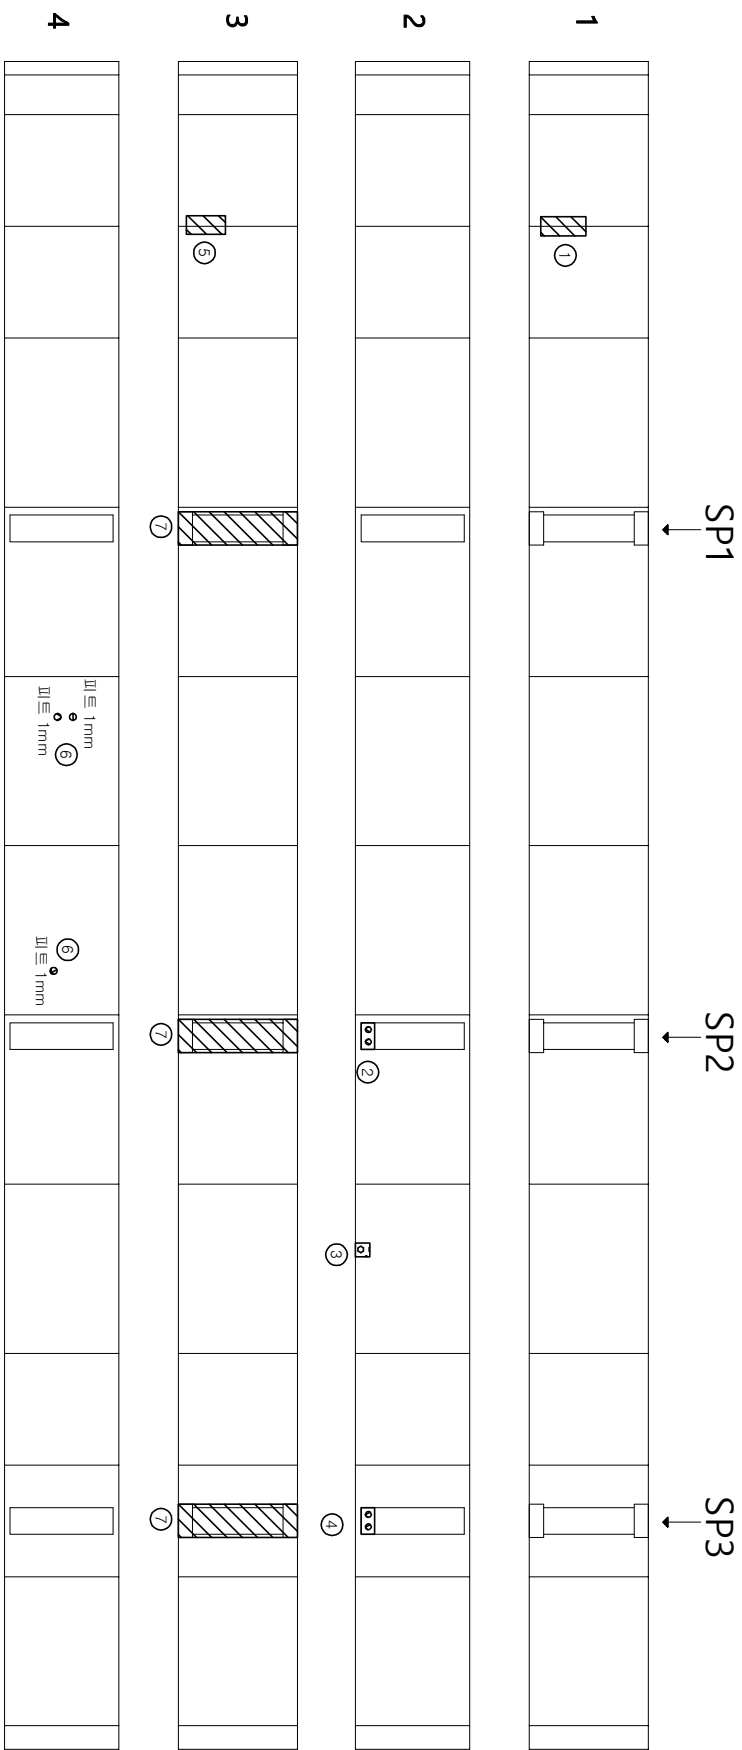



고치

표각1


KEY PAL AN

NOTES

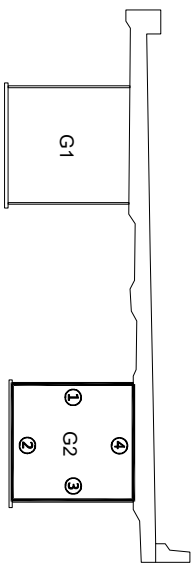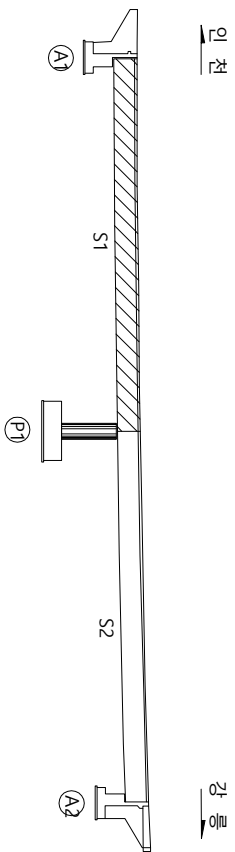

25 26


 강제부식	 좌굴, 변형	 신축이음 본체	영역명 2017년도 대미원천교(강릉) 등 32개소 정밀정검용역
 철근노출	 천하	 배수구	
 누수, 습윤부	 백태	 퇴적물	조사일시 2017. 07 ~ 09
 이진우	 책임기술자	 이진우	도면번호 09

60


ID : 속사IC2교(인천) S2 G2 주영내부

가
0주
매
이
치


No.	식(%)	산상내용	폭(mm)	길이(m)	너비(m)	물량	단위	개소	손상량(방)	비고
1	P	강재부식	0.05	0.25	0.01	m ²	1	0.01	보수완료	
2	P	우수유입			0.00	EA	3	3.00	보수완료	
3	P	우수유입			0.00	EA	2	2.00		
4	P	강제표면 배터오염	0.30	0.90	0.27	m ²	1	0.27	보수완료	
5	P	우수유입			0.00	EA	1	1.00		
6	P	강재부식	0.10	0.30	0.03	m ²	1	0.03	보수완료	
7	P	용접피트			0.00	EA	3	3.00		
8	N	SPICE부 실링제 미처리			0.00	EA	12	12.00		

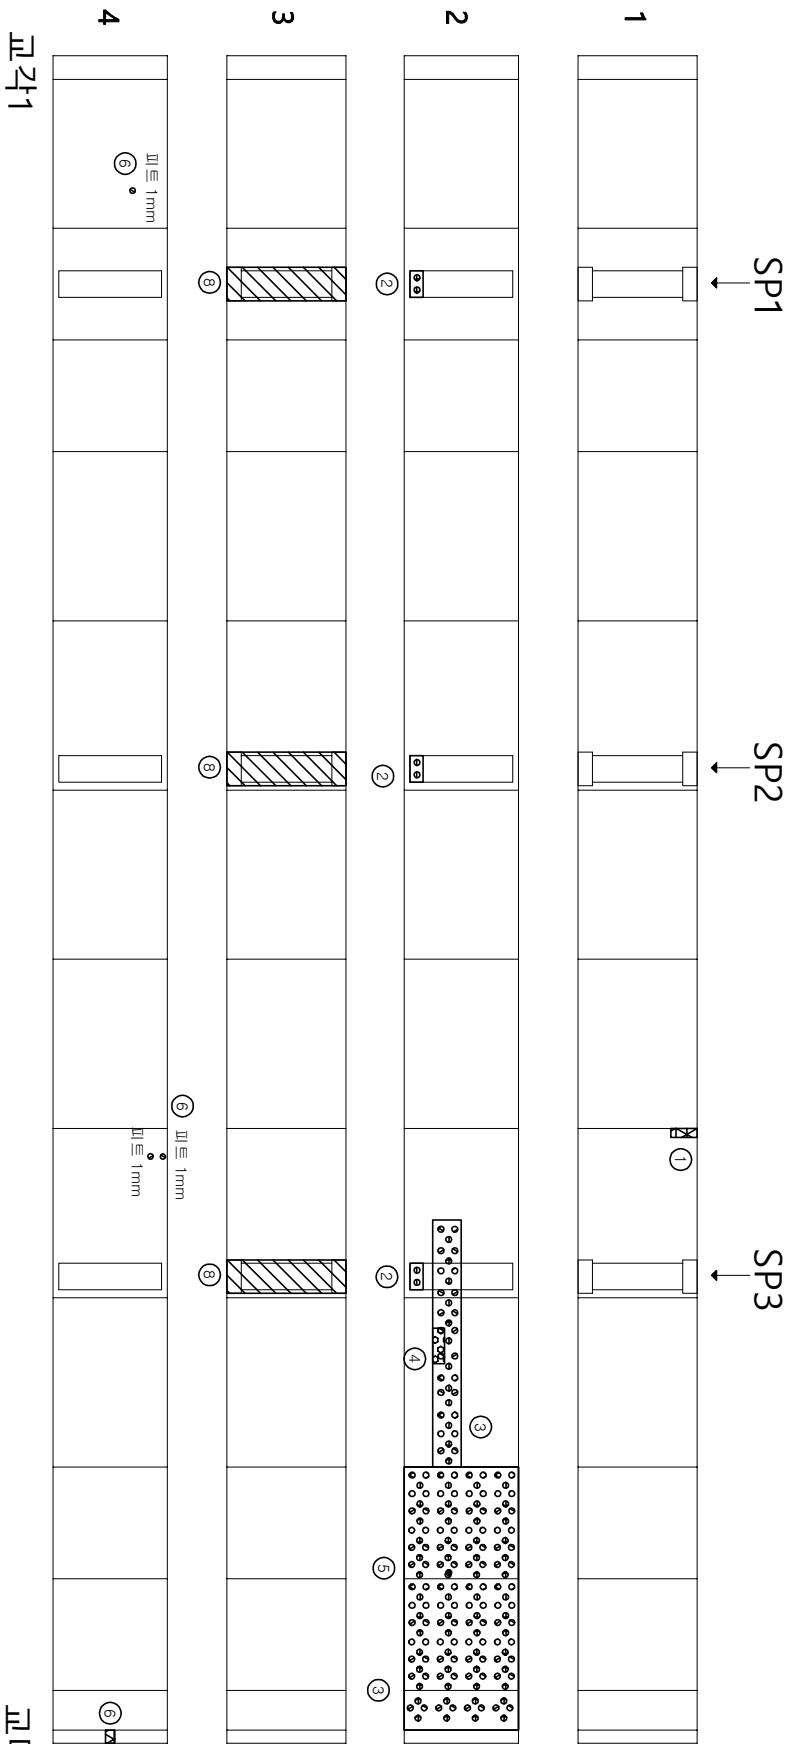
K E Y P L A N

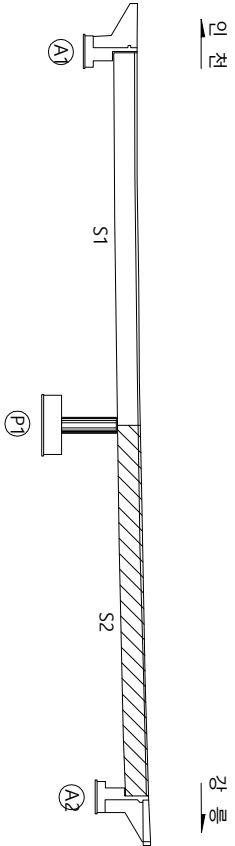

NOTES

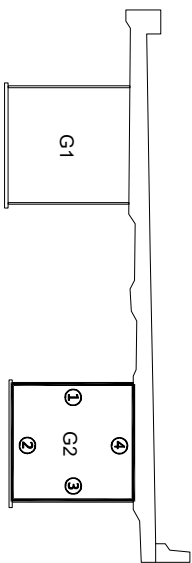


21	05
----	----

 균 열	 망상균열	 재료분리	영 역 명 2017년도 대미원천교(강릉) 등 32개소 정밀점검용역
 편칭, 공동	 바리, 파손	 시공이음분리, 충분리	
 누수, 습면부	 백 태	 퇴적물	
 철근노출	 침하	 배수구	조 사 일 시 2017. 07 ~ 09
 강재부식	 좌굴, 변형	 신축이음본체	도 면 번 호 10
책임기술자 이 진 우			


이진우
10

ID: 속사IC2교(인천) S1 가로보 1/3


가
오
배
이
하

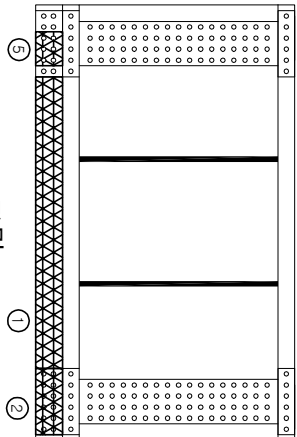[illegible]


전면

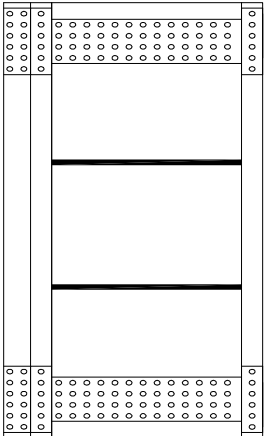

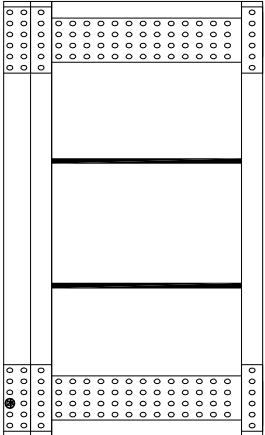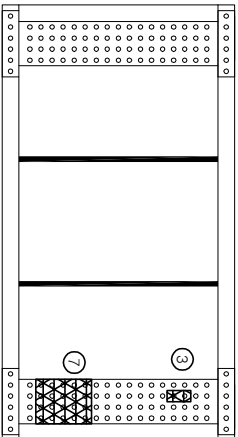
C/B 0

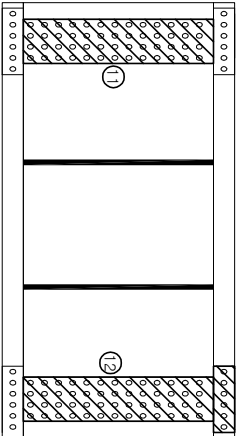



C/B 1

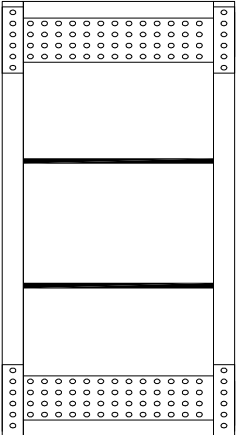



C/B 2

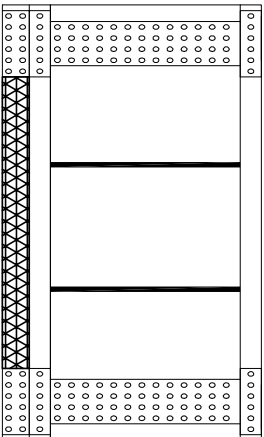


전면


④

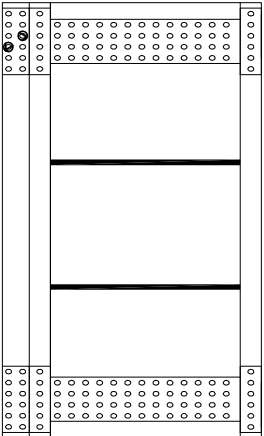


제 1

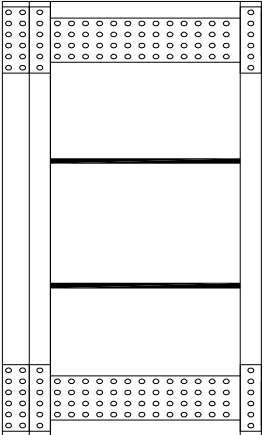

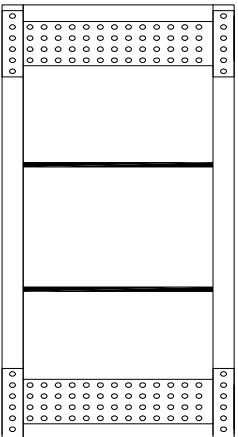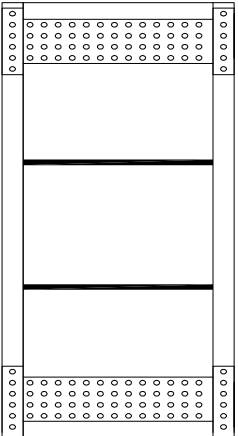
$$C/B_3$$



C/B 4


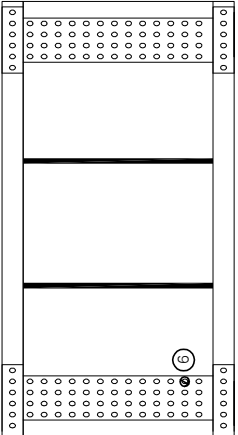



C/B 5

K E Y P L A N

NOTES

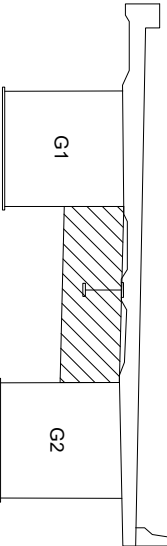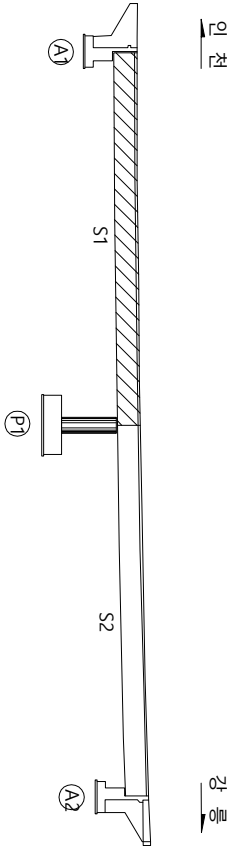


리 ㄹ

 관 열	 망상관 열	영 역 명 2017년도 대미원천교(강릉) 등 32개소 정밀점검용역
 편침, 공동	 박리, 파손	
 누수, 습윤부	 백 태	조 사 일 시 2017. 07 ~ 09
 철근노출	 침하	
 강재부식	 좌굴, 변형	재 료 분 리 시공이음분리, 중분리
 신축이음 본체	 배수구	도 면 번 호 11
책임기술자 이 진 우		


ID : 속사IC2교(인천) S1 가로보 2/3

가
오
배
이
하


No.	작업 (%)	산상내용	폭(mm)	길이(m)	너비(m)	물량	단위	개소	산상물량	비고
1	P	볼트부식	0.30	0.50	0.15	m ³	9	1.35	보수완료	
2	P	간재부식	0.30	3.00	0.90	m ³	1	0.90	보수완료	
3	P	간재부식	0.80	2.00	1.60	m ³	1	1.60	보수완료	
4	P	간재부식	0.30	2.00	0.60	m ³	1	0.60	보수완료	
5	P	볼트부식	0.10	0.20	0.02	m ³	1	0.02	보수완료	
6	P	볼트부식	0.80	1.50	1.20	m ³	1	1.20	보수완료	
7	P	볼트부식	0.20	0.50	0.10	m ³	1	0.10	보수완료	
8	P	볼트부식	1.60	2.00	3.20	m ³	1	3.20	보수완료	
9	P	볼트부식	0.10	0.10	0.01	m ³	1	0.01	보수완료	

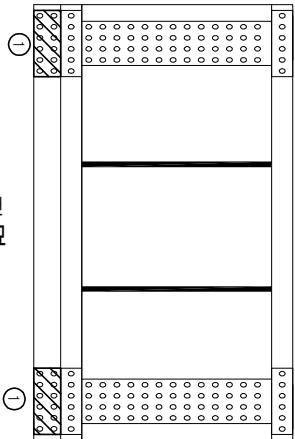



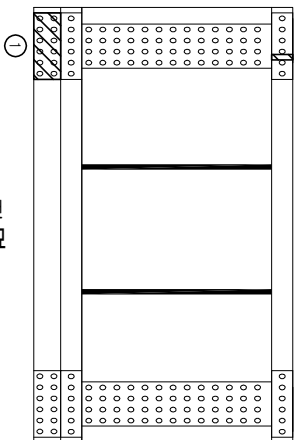

제1

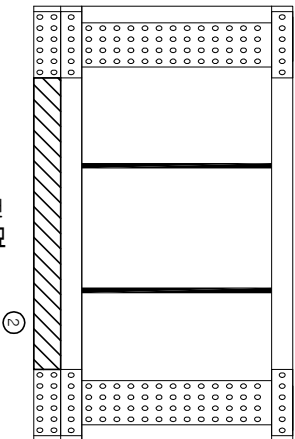


전면

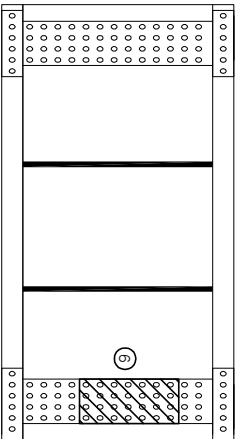



C/B 6

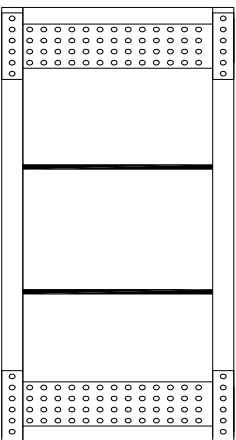



C/B 7

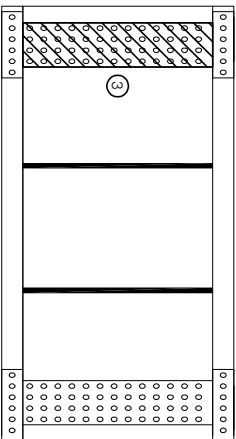




C/B 8

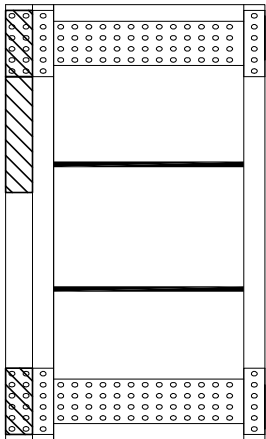


전면

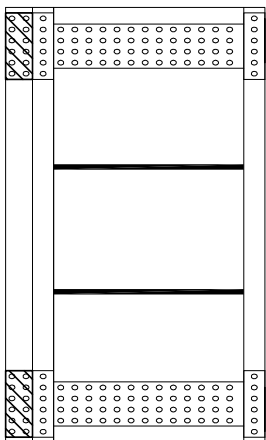

저면

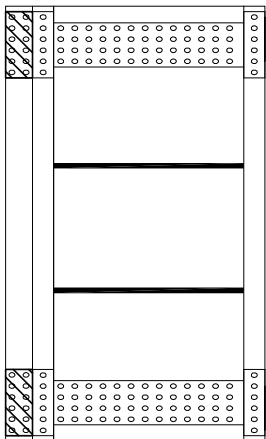


저면

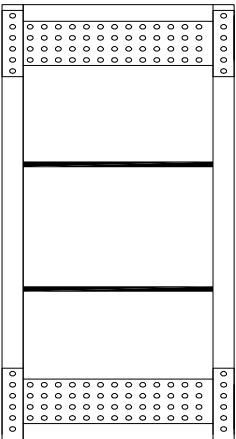



C/B 9

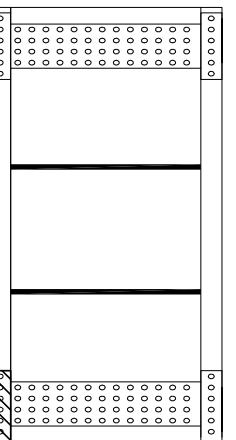


C/B 10

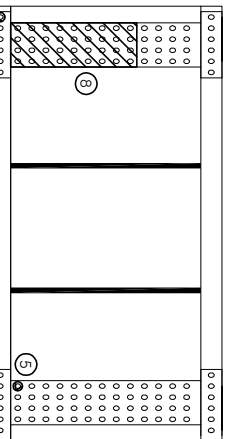



C/B 1-




NOTES

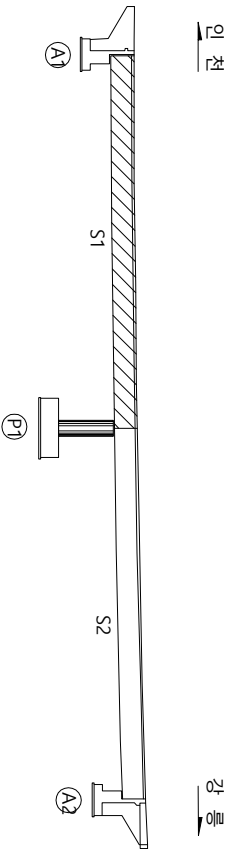

이천



02
01

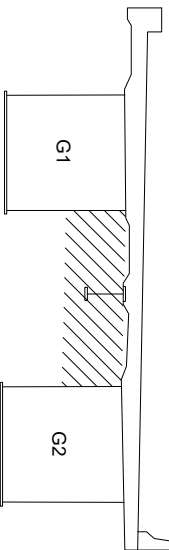 $\frac{1}{2}$ $\frac{1}{2}$

상 물 랑 표

No.	구분	산상내용	폭(mm)	길이(m)	너비(m)	물량	단위	개소	산상물량	비고
1	P	볼트부식		0.30	0.50	0.15	m ²	1	0.15	보수완료
2	P	볼트부식		0.30	0.20	0.06	m ²	1	0.06	보수완료
3	P	볼트부식		1.60	2.40	3.84	m ²	1	3.84	보수완료
4	P	볼트부식		0.30	0.30	0.09	m ²	1	0.09	보수완료
5	P	볼트부식		1.60	1.50	2.40	m ²	1	2.40	보수완료

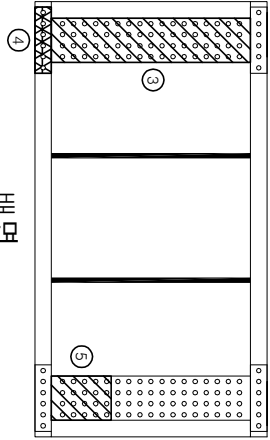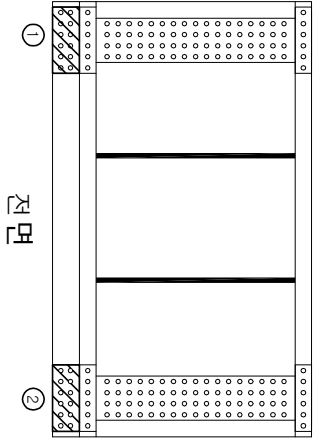

C/B 12

K E Y P L A N

인 천

강 름


S E C T I O N

비 례


	근 열		망상근열		재료 분리	용 역 명 2017년도 대미원천교(강릉) 등 32개소 정밀점검용역		
	편진, 공동		박리, 파손		시공이음 분리, 중분리		조 사 일 시 2017. 07 ~ 09	
	누수, 습윤부		백 태		퇴적물			책임기술자 이 진 우
	철근노출		침하		배수구			
	강재부식		좌굴, 변형		신축이음 본체	도 면 번 호 13		

ID: 속사IC2교(인천) S2 가도보 1/3


가
오
배
이
하

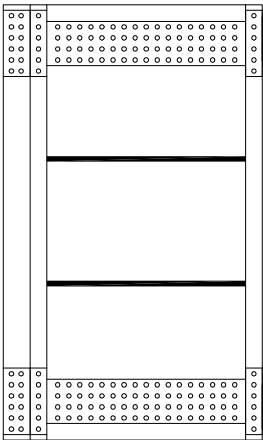[illegible]


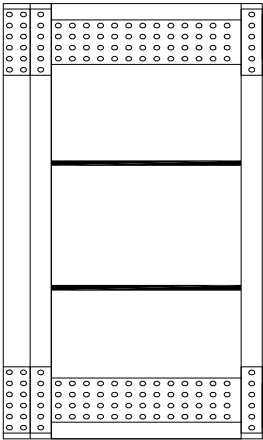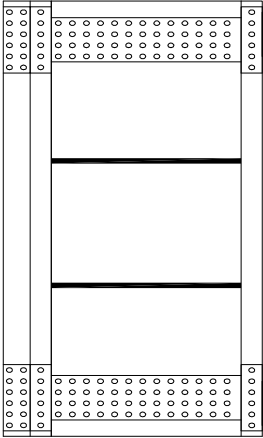
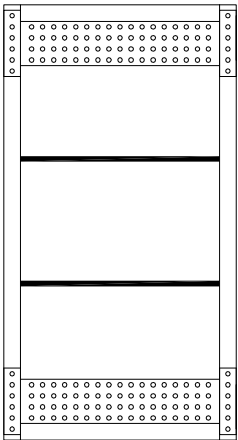



C/B 0

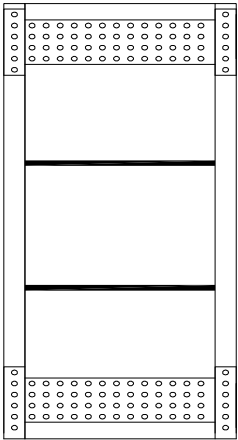



C/B 1

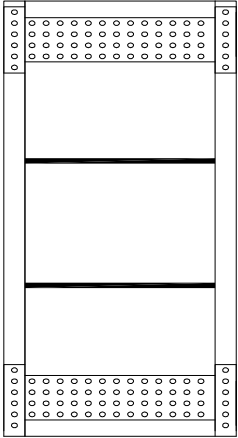




C/B 2

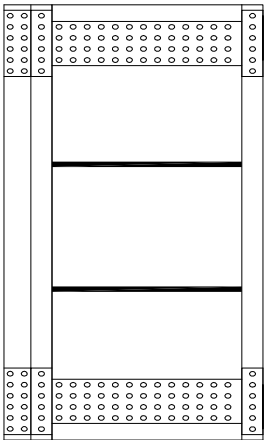


전면

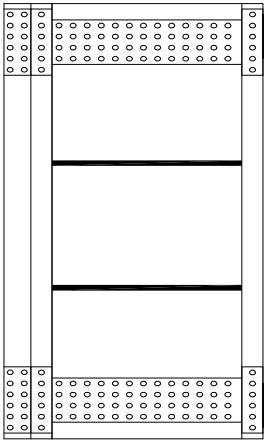


제 2 장

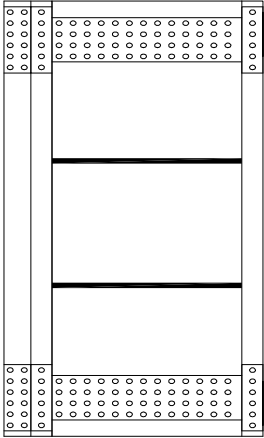

전면

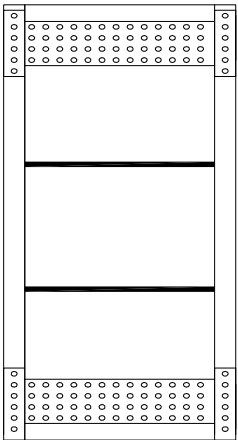


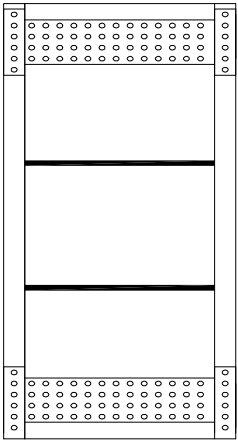
$$C/B_3$$




C/B 4

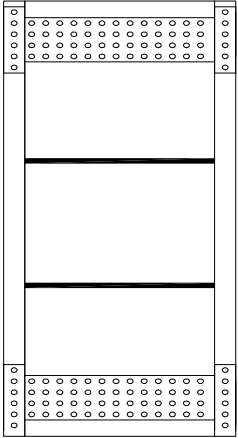



C/B 5

NAME _____

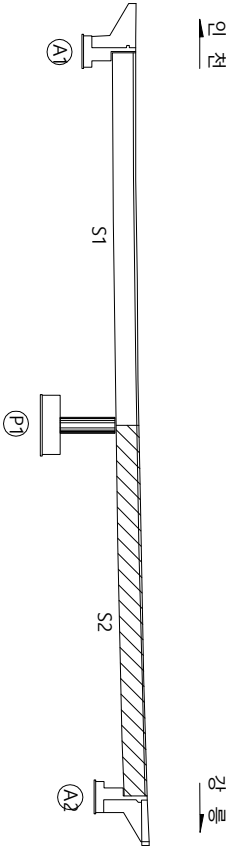의
천가
이

NOTES

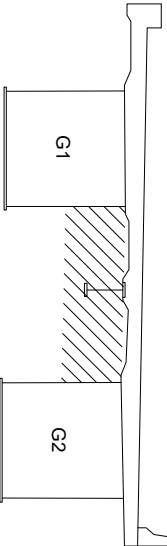

09

영역명	2017년도 대미원천교(강릉) 등 32개소 정밀점검용역
재료분리	
시공이음분리, 줄눈리	
토적물	
배수구	
책임기술자	이진우
도면번호	14



ID : 속사IC2교(인천) S2 가로보 2/3

타
오
매
이
타

[illegible]

KEY PLAY PLAN

NOTES

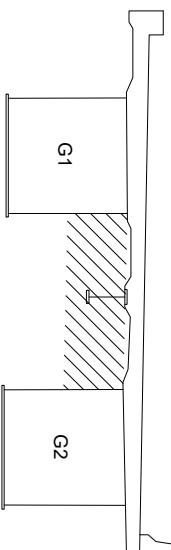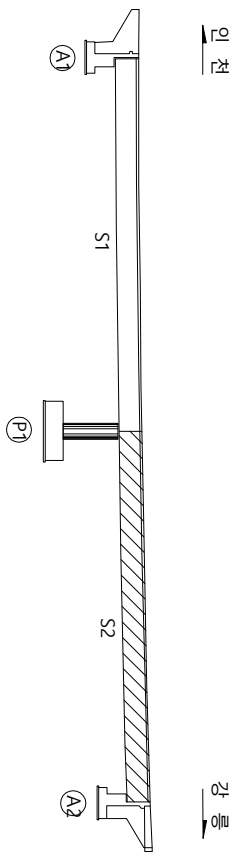


25

 간 열	 망상근열	 재료분리	영역명 2017년도 대미원천교(강릉) 등 32개소 정밀점검용역
 편칭, 공동	 바리, 파손	 시공이음분리, 중분리	
 누수, 슬로부	 백태	 퇴적물	
 헬기노출	 천하	 배수구	
 강재부식	 좌굴, 변형	 신축이음 본체	도면번호 15
책임기술자 이진우			2017. 07 ~ 09



가
0
배
0
가


No.	식(%)	산상내용	폭(mm)	길이(m)	너비(m)	물량	단위	개소	순상량	비고
1	P	볼트부식		0.20	0.20	0.04	m ³	1	0.04	보수완료
2	P	볼트부식		0.40	0.60	0.24	m ³	1	0.24	보수완료
3	P	볼트부식		0.40	1.60	0.64	m ³	1	0.64	보수완료
4	P	볼트부식		0.10	0.60	0.06	m ³	1	0.06	보수완료
5	P	볼트부식		0.10	0.20	0.02	m ³	1	0.02	보수완료
6	P	볼트부식		0.40	1.60	0.64	m ³	1	0.64	보수완료
7	P	강재부식		0.50	0.30	0.15	m ³	2	0.30	보수완료
8	P	강재부식		1.60	0.40	0.64	m ³	9	5.76	보수완료

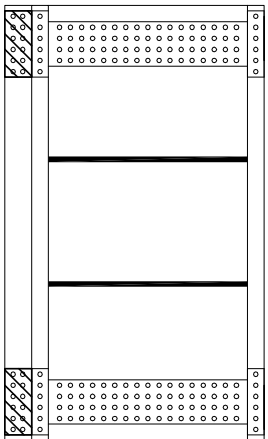


전면

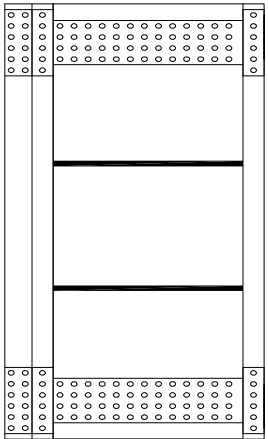


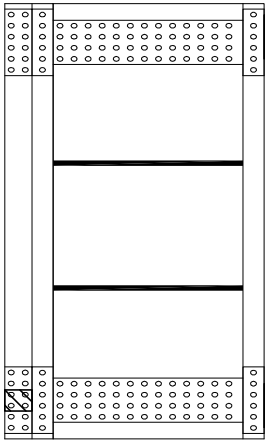


전면

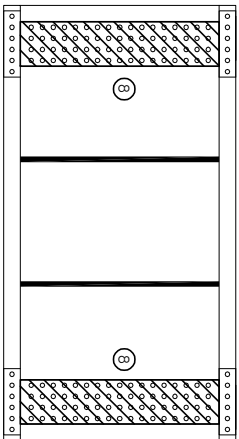



C/B 0

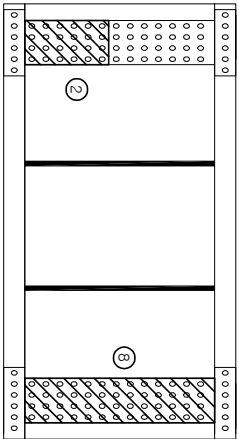



C/B 1

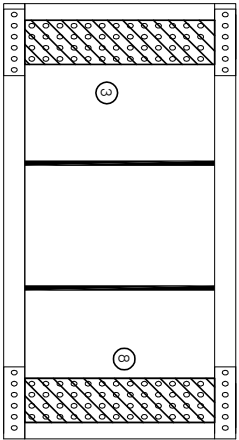




C/B 2

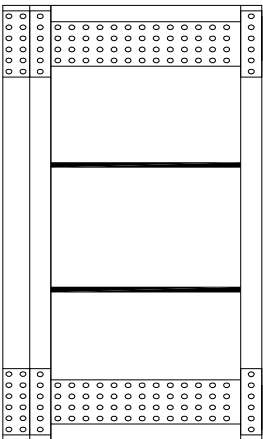


제 1

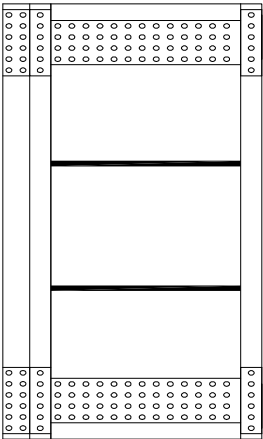


型

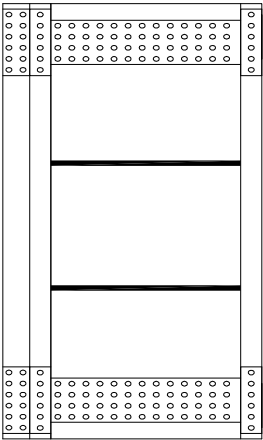


전면

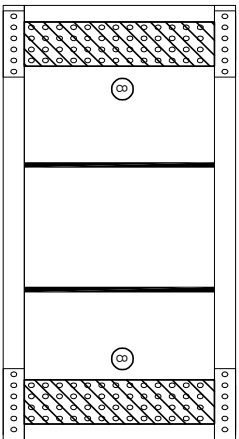

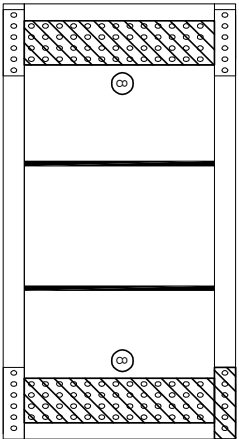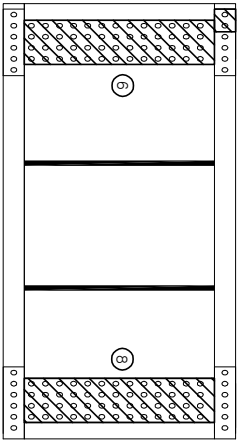
~~C/B 3~~



~~C/B-4~~

~~C/B-5~~



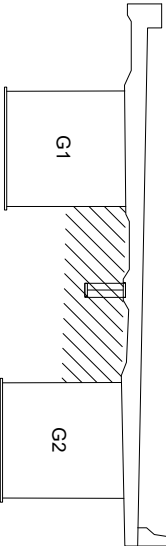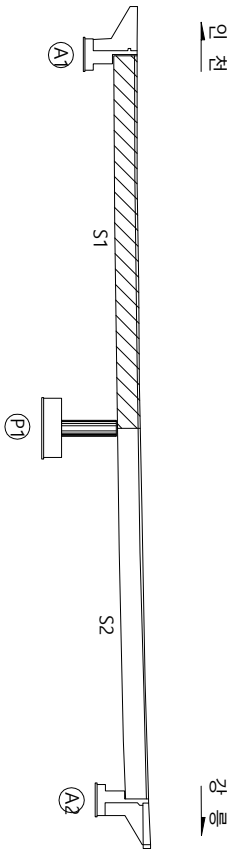


21

 간 열	 망상균열	 재료분리	양 역 명 2017년도 대미원천교(강릉) 등 32개소 정밀점검영역
 편침, 균열	 바리, 파손	 시공이음분리, 층분리	
 누수, 습윤부	 변태	 퇴적물	조 사 일 시 2017. 07 ~ 08
 철근노출	 침하	 배수구	책임기술자 이진우
 강재부식	 좌굴, 변형	 신축이음분체	도면 번호 17


17

ID : 속사IC2교(인천 중분대구간) S1 가로보 2/2


가
0
배
0
하

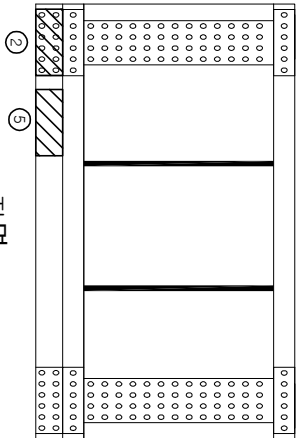[illegible]


리미

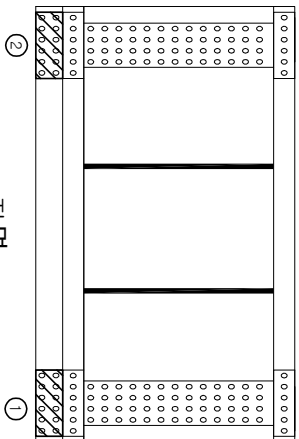

제1

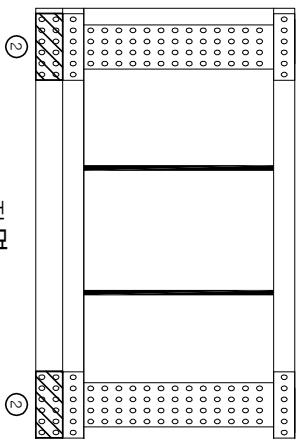


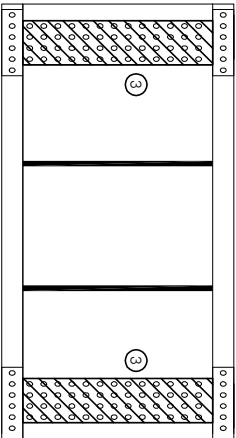
C/B 6

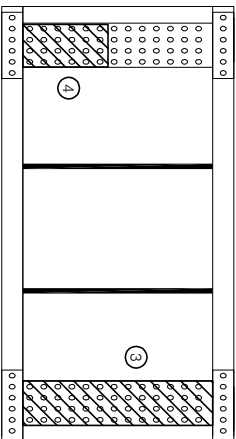



C/B 7

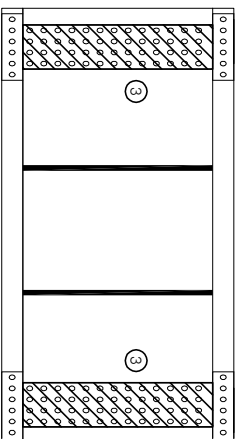




C/B 8

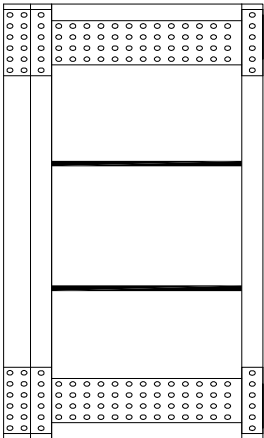


제1

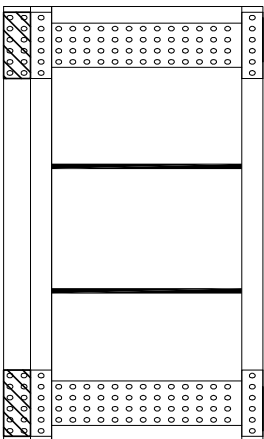

전면

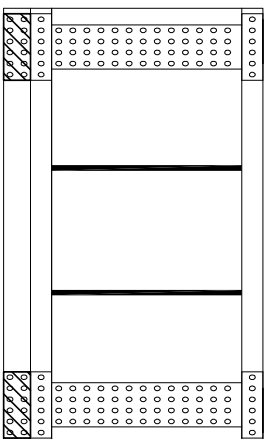


저명

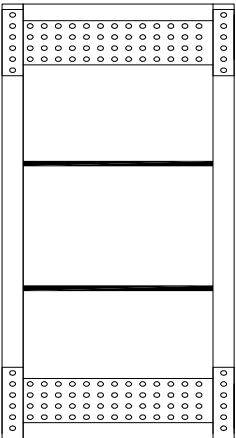



C/B 9

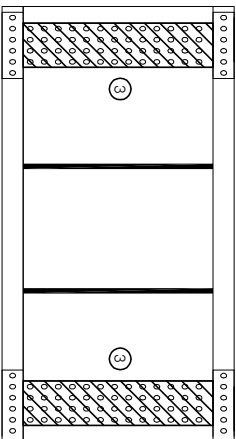

附

C/B 10

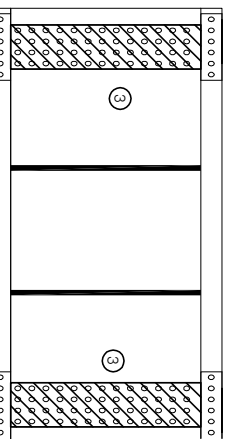



三

C/B 11

[illegible]

K E Y P L A N

NOTES

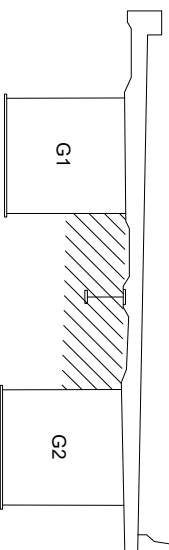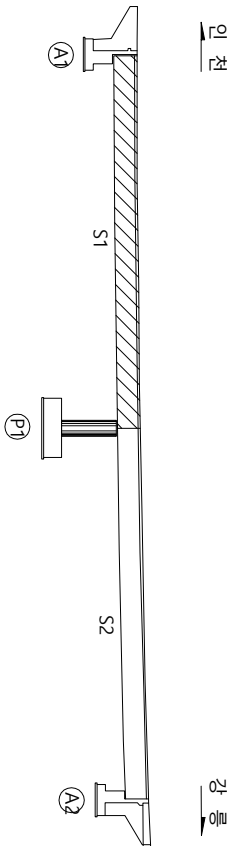


21


 견 열	 망상견열	 재료분리	영 역 명 2017년도 대미원천교(강릉) 등 32개소 정밀점검영역
 편청, 금동	 바리, 파손	 시공이음분리, 줄분리	
 누수, 습관부	 백 태	 퇴적 물	
 철근노출	 침하	 배수구	
 강재부식	 좌굴, 변형	 신축이음 분체	조 사 일 시 2017. 07 ~ 09 책임기술자 이 진 우 도 면 번 호 18

ID : 속사IC2교(인천 중분대구간) S2 가로보 1/2


가
0주
매
0주
까지

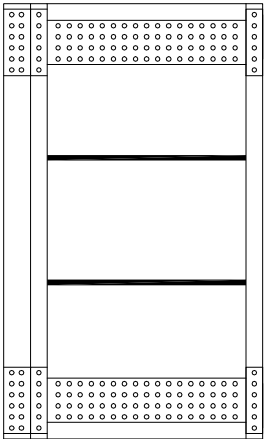[illegible]


型式

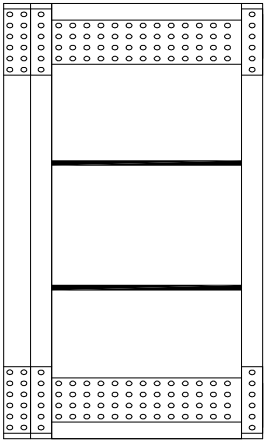

전면

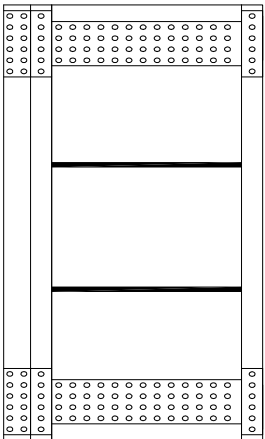


제 1

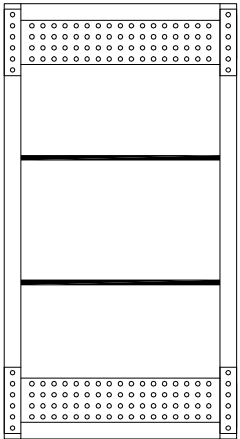


品名

C/B 0

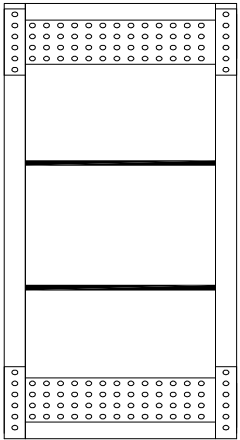




C/B 1

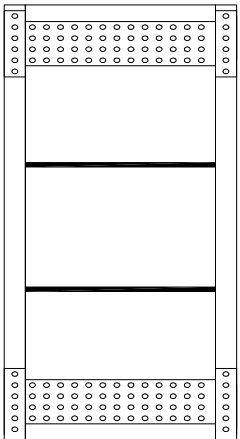


品名
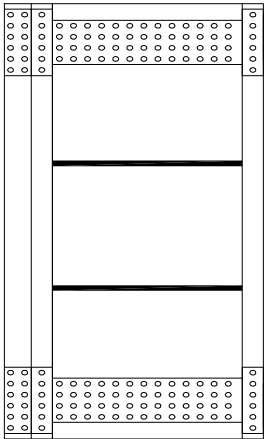
$$C/B^2$$


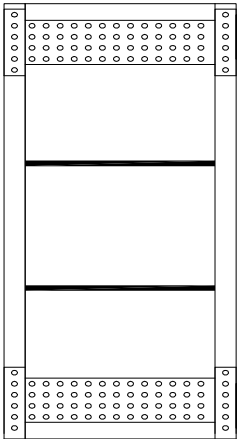
型別

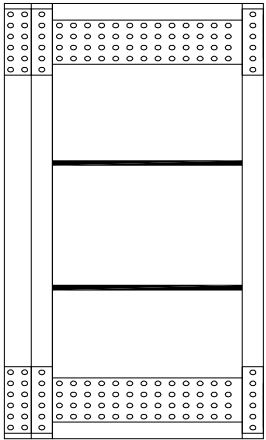


전면

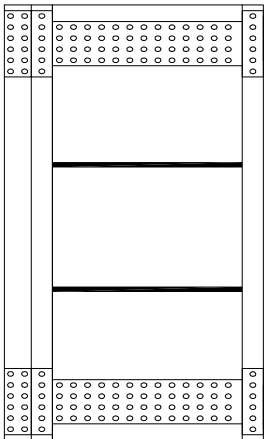

저녁




品名
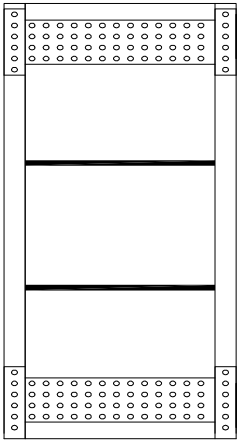
$$C/B_3$$


品名


C/B 4

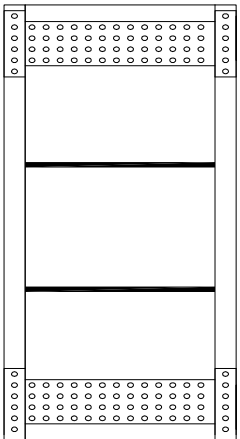

品名

C/B 5


K E Y P L A N

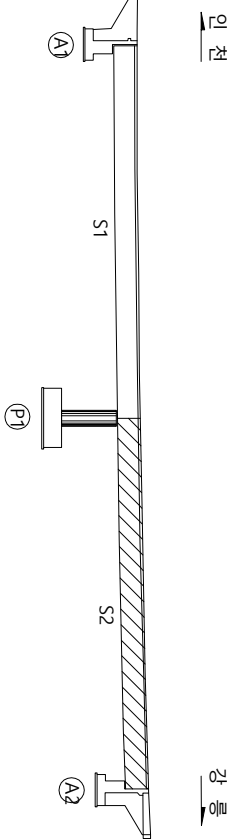

이천

02
01

NOTES












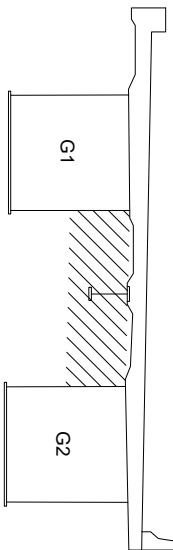


21

 간 열	 망상관열	 재료분리	용 역 명 2017년도 대미원천교(강릉) 등 32개소 정밀점검용역
 파장, 공동	 바리, 파손	 시공이음분리, 중분리	
 누수, 습관부	 백 태	 퇴적물	조사 일시 2017. 07 ~ 09
 월근노출	 침하	 배수구	책임기술자 이 진 우
 강재부식	 좌굴, 변형	 신축이음 분체	도면 번호 19

19

가
오
배
이
하

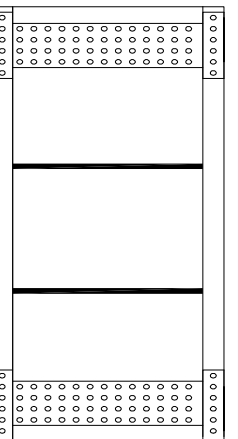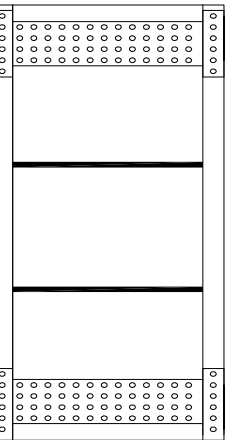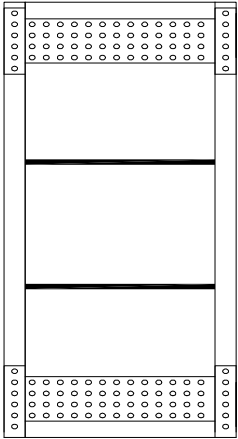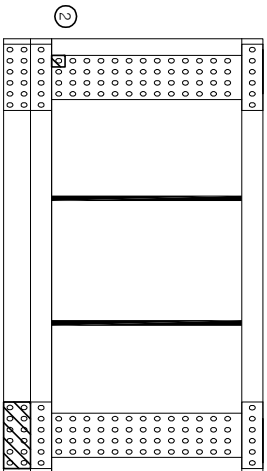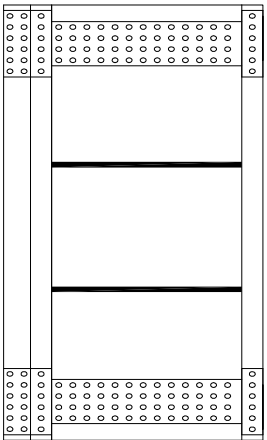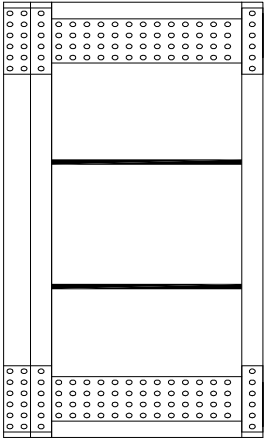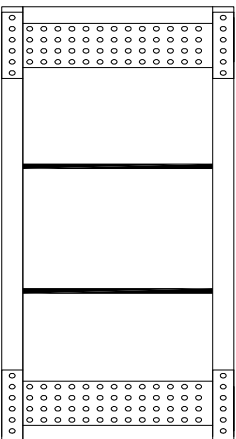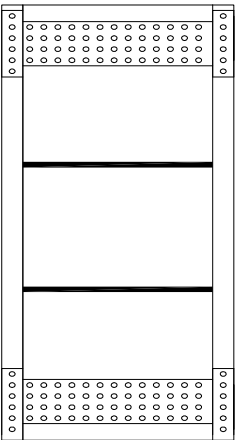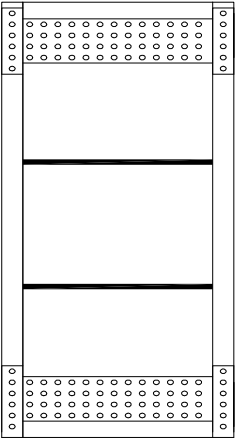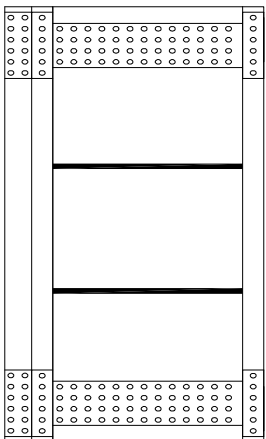
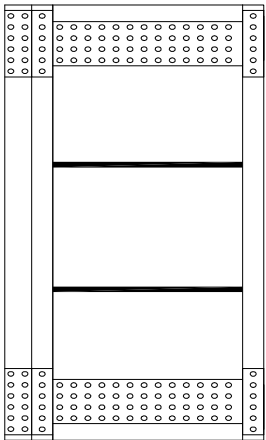
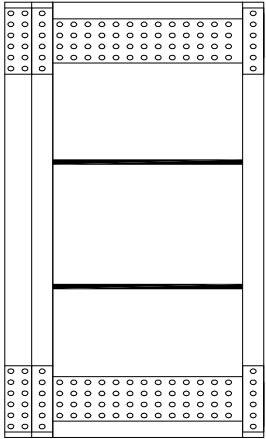
[illegible]

영역명		2017년도 대미원천교(강릉) 등 32개소 정밀점검영역	
재료분리		시공이음본리, 중분리	
양상균열		바리, 파손	
편침, 공동		누수, 습윤부	
철근노출		백태	
강재부식		배수구	
적결, 변형		신축이음 본체	
조사 일시		2017. 07 ~ 09	
책임기술자		이진우	
도면 번호		20	


ID : 숙사IC2교(인천) S1 세로보

가
오
배
이
하

No.	산형	산상내용	폭(mm)	길이(m)	너비(m)	층량	단위	개수	산상층량	비고
1	P	볼트부식		0.30	0.60	0.18	m³	1	0.18	보수완료
2	P	볼트부식		0.30	0.30	0.09	m³	1	0.09	보수완료
3	P	볼트부식		0.30	0.60	0.18	m³	1	0.18	보수완료
4	P	볼트부식		0.30	0.30	0.09	m³	1	0.09	보수완료
5	P	볼트부식		0.10	0.10	0.01	m³	1	0.01	보수완료
6	P	볼트부식		0.40	0.30	0.12	m³	1	0.12	보수완료
7	P	볼트부식		0.30	0.60	0.18	m³	1	0.18	보수완료
8	P	볼트부식		0.20	0.40	0.08	m³	1	0.08	보수완료
9	P	볼트부식		0.10	0.10	0.01	m³	1	0.01	보수완료
10	P	볼트부식		0.30	0.60	0.18	m³	1	0.18	보수완료
11	P	볼트부식		0.30	0.60	0.18	m³	1	0.18	보수완료
12	P	볼트부식		0.10	0.10	0.01	m³	1	0.01	보수완료
13	P	볼트부식		1.50	0.20	0.30	m³	1	0.30	보수완료
14	P	볼트부식		0.10	0.10	0.01	m³	1	0.01	보수완료
15	P	볼트부식		0.10	0.10	0.01	m³	1	0.01	보수완료
16	N	점부식		3.00	0.30	0.90	m³	1	0.90	보수완료
17	P	볼트부식		0.10	0.10	0.01	m³	1	0.01	보수완료
18	P	볼트부식		0.10	0.10	0.01	m³	2	0.02	보수완료
19	P	강개부식		0.30	0.30	0.09	m³	1	0.09	보수완료
20	P	볼트부식		0.10	0.10	0.01	m³	2	0.02	보수완료
21	P	볼트부식		0.30	2.50	0.75	m³	1	0.75	보수완료
22	P	볼트부식		0.10	0.10	0.01	m³	1	0.01	보수완료

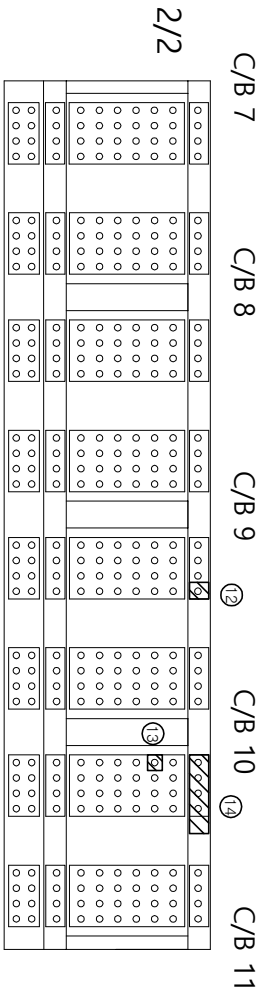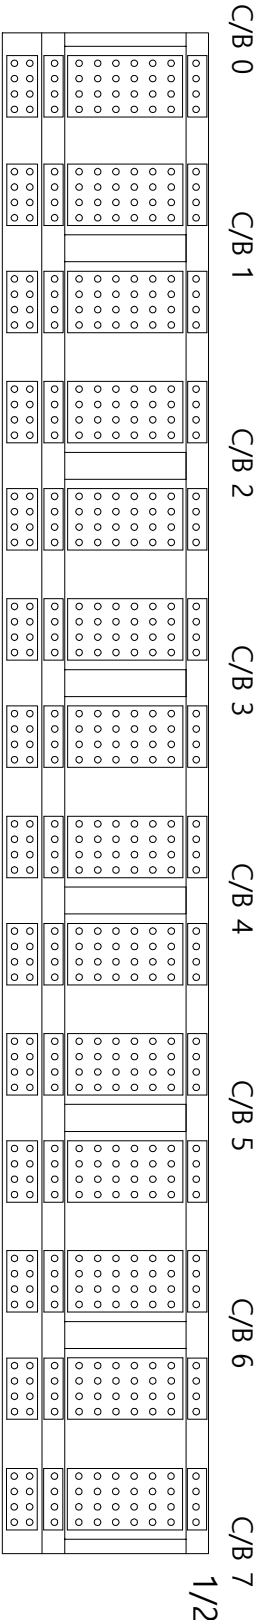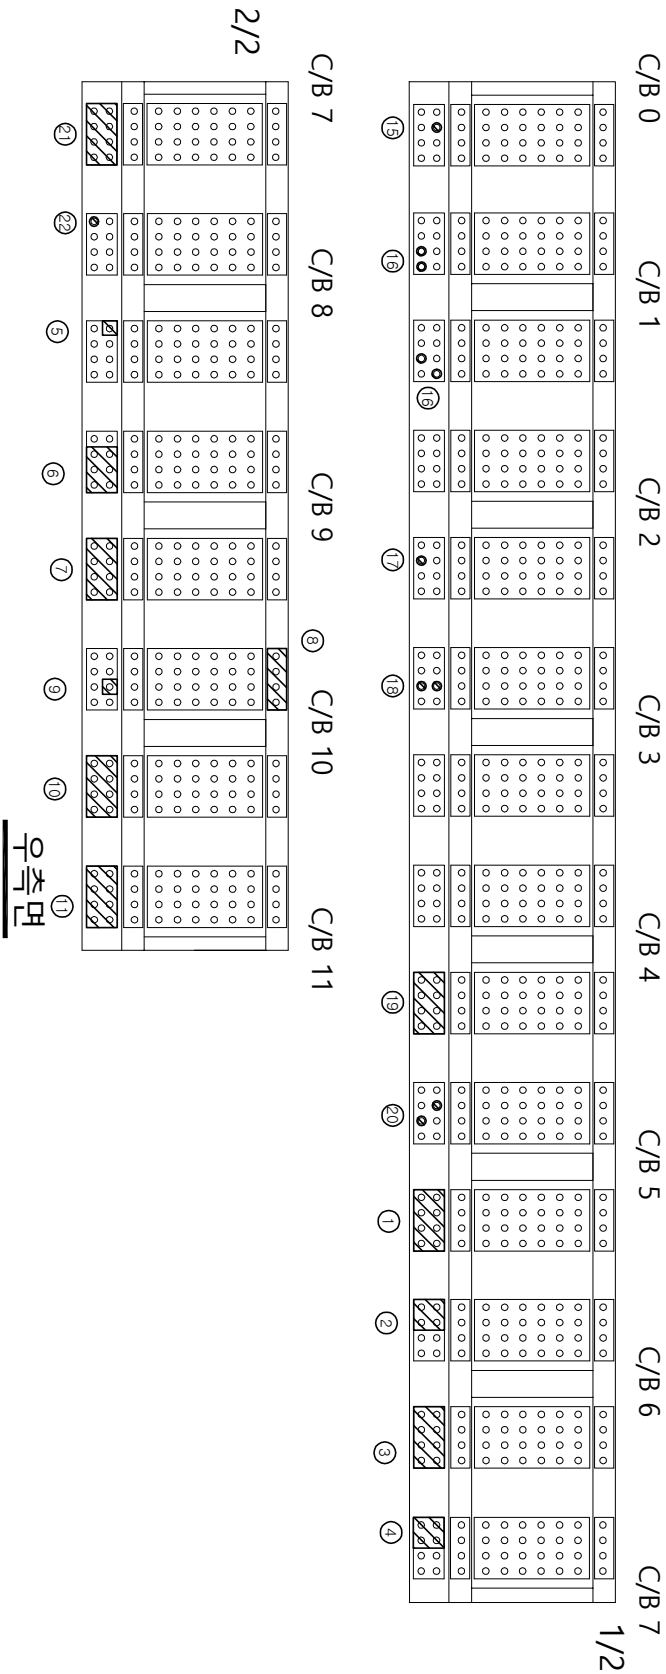




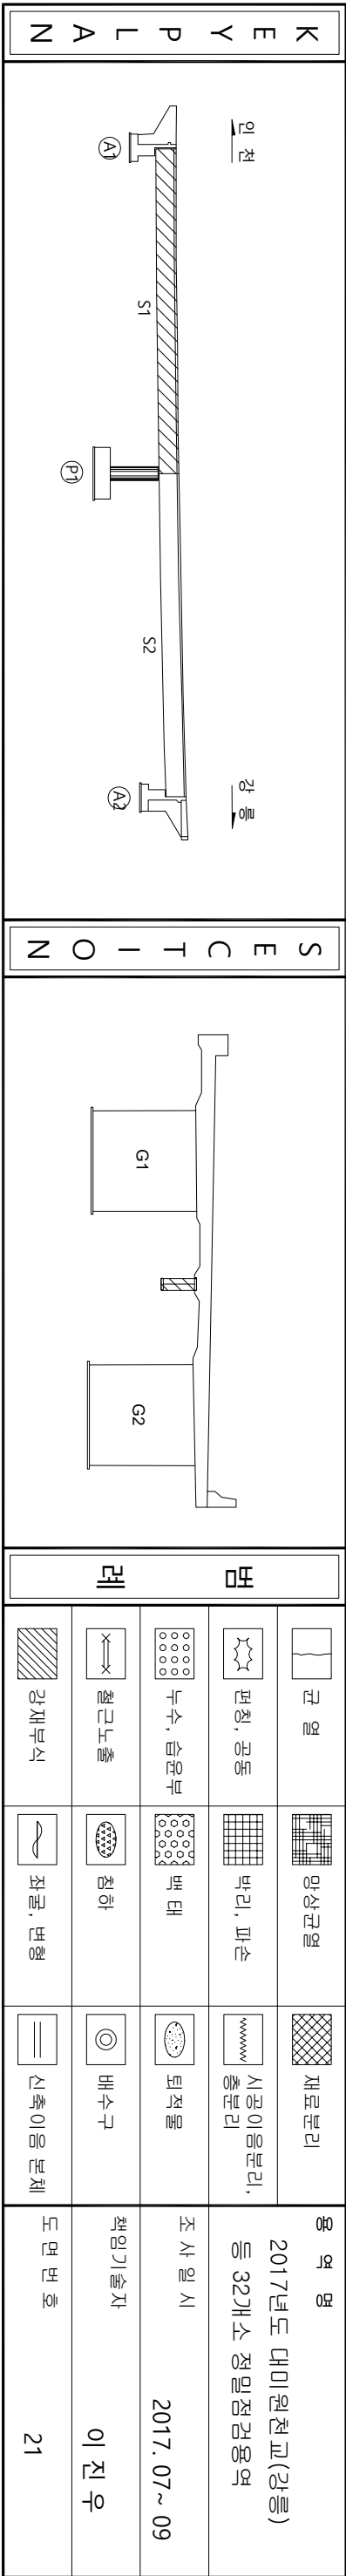


ID : 숙사IC2교(인천) S2 세로보

가
0
배
0
기



No.	작품명	순서내용	폭(mm)	길이(m)	너비(m)	물량	단위	개소	순서물량	비고
1	N	도장바리		0.20	0.30	0.06	m ²	1	0.06	보수완료



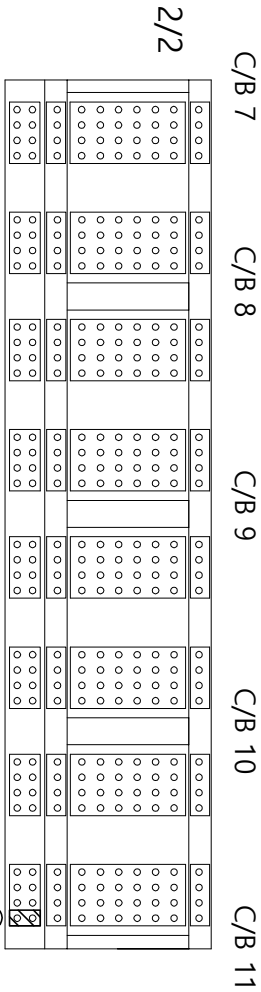
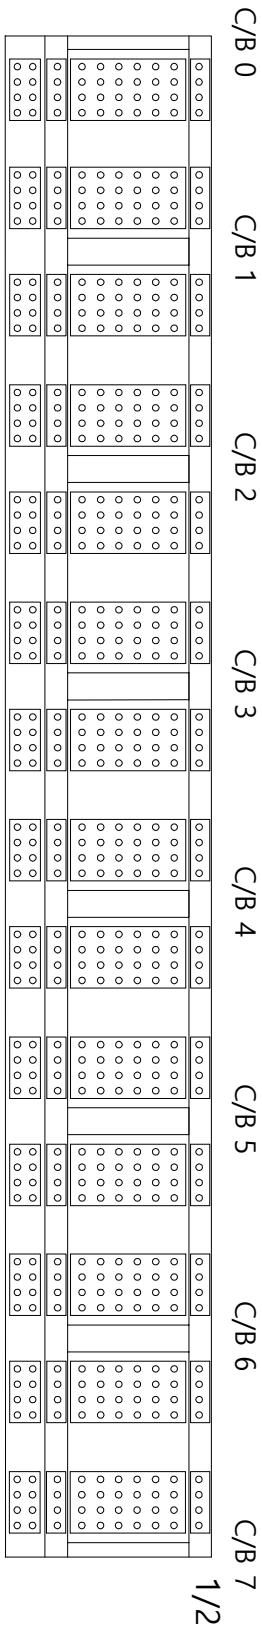



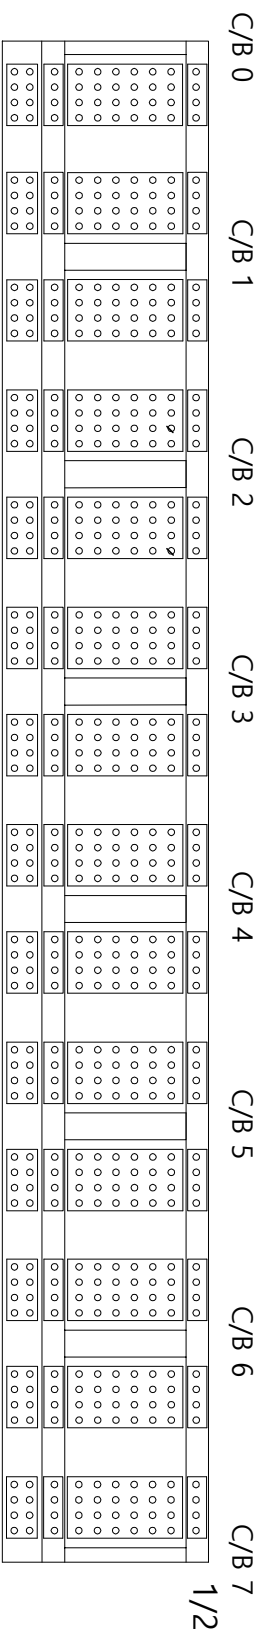


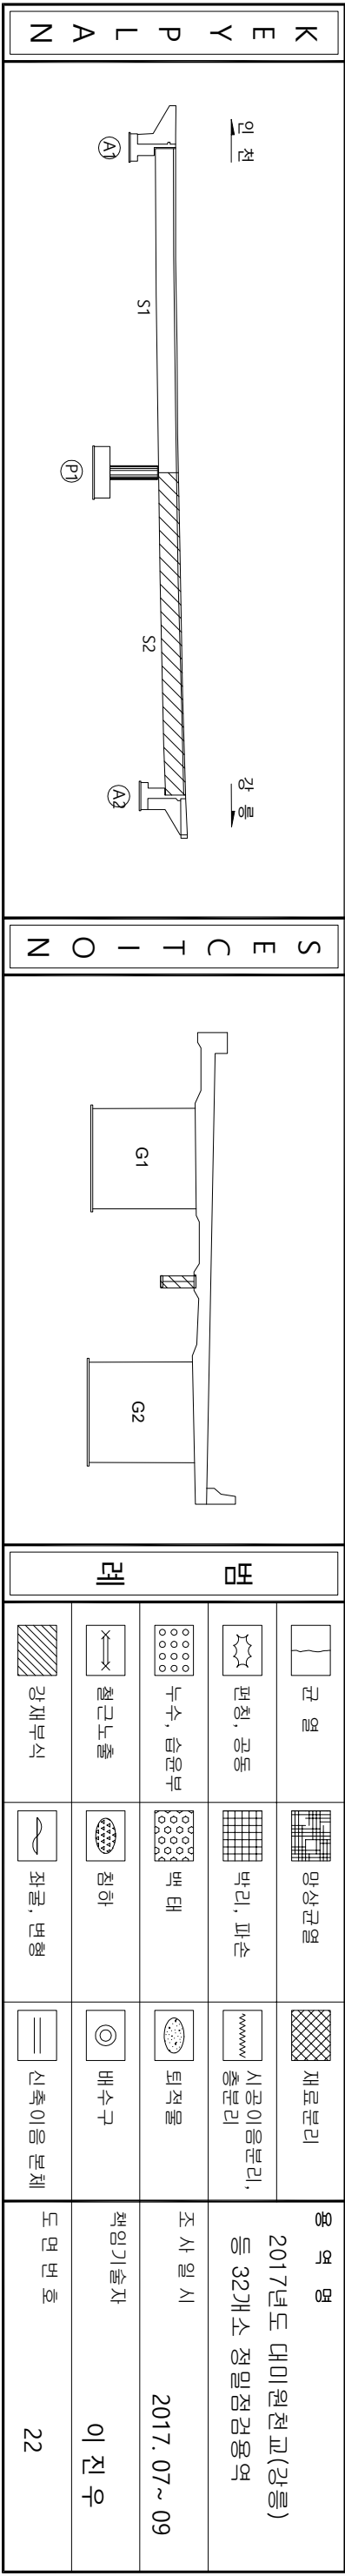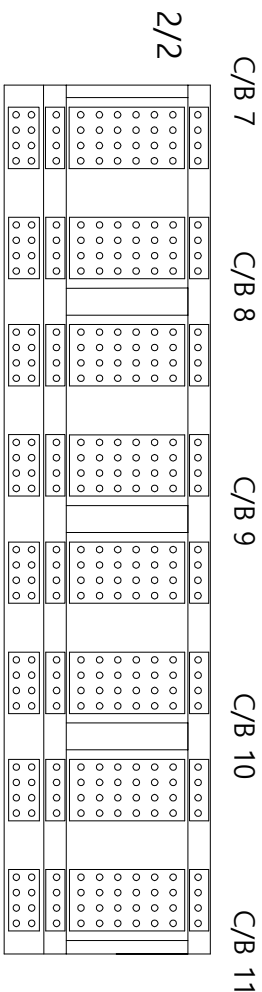

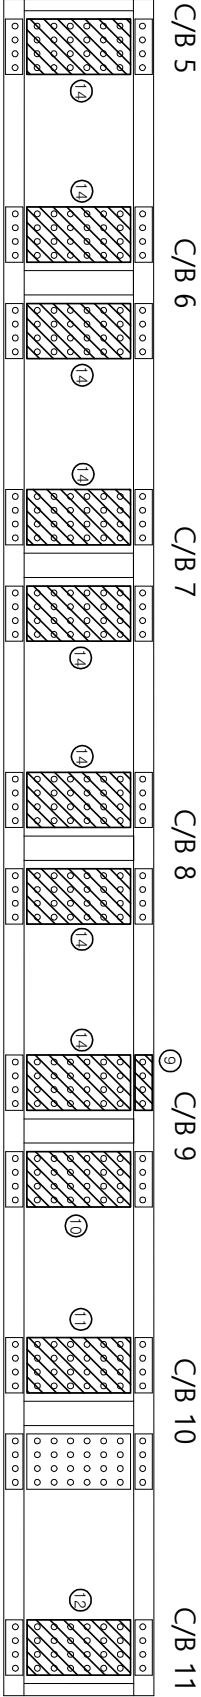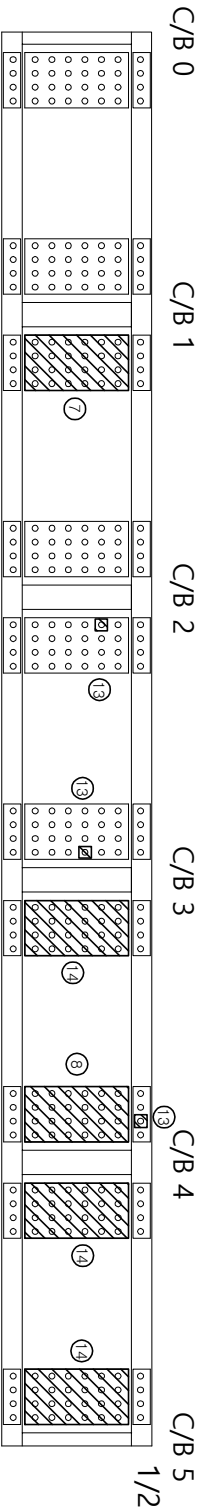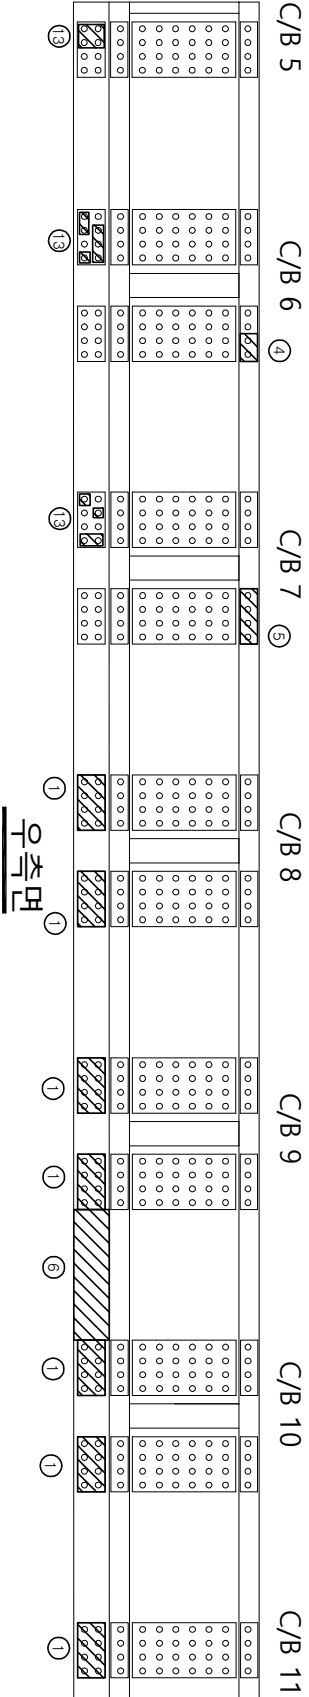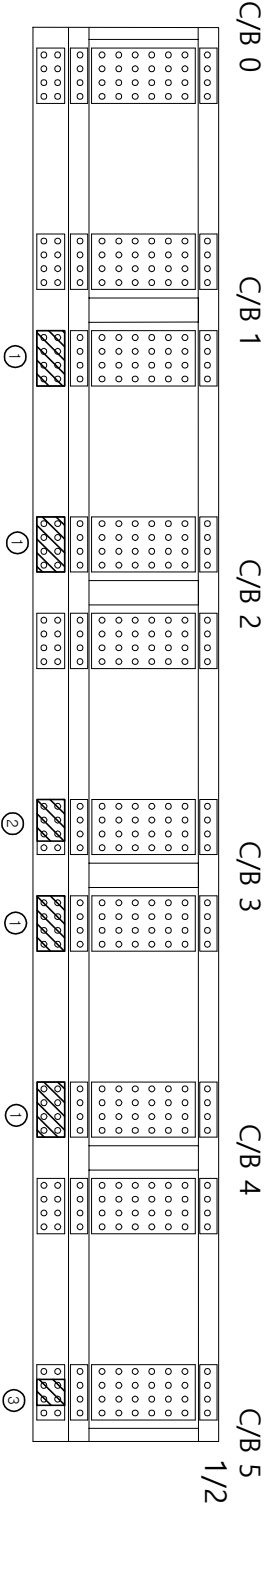

좌측면

No.	구분	순상내용	폭(mm)	길이(m)	너비(m)	물량	단위	개소	순상물량	비고
1	P	볼트부식		0.30	0.60	0.18	m³	16	2.88	보수완료
2	P	볼트부식		0.30	0.40	0.12	m³	1	0.12	보수완료
3	P	볼트부식		0.30	0.20	0.06	m³	2	0.12	보수완료
4	P	볼트부식		0.20	0.20	0.04	m³	1	0.04	보수완료
5	P	볼트부식		0.20	0.40	0.08	m³	1	0.08	보수완료
6	P	강재부식		3.00	4.00	12.00	m³	1	12.00	보수완료
7	P	볼트부식		0.70	0.40	0.28	m³	1	0.28	보수완료
8	P	볼트부식		1.60	0.40	0.64	m³	1	0.64	보수완료
9	P	볼트부식		0.20	0.40	0.08	m³	1	0.08	보수완료
10	P	볼트부식		1.60	0.40	0.64	m³	1	0.64	보수완료
11	P	볼트부식		1.60	0.40	0.64	m³	1	0.64	보수완료
12	P	볼트부식		1.60	0.40	0.64	m³	1	0.64	보수완료
13	P	강재부식		0.10	0.10	0.01	m³	2	0.02	보수완료
14	P	강재부식		1.60	0.40	0.64	m³	11	7.04	보수완료

K
E
Y
P
L
A
N



S
E
C
T
I
O
N

범
례


	강재부식		철근노출		침하		배수구	책임기술자	이 전 우
	관 열		망상관열		재료분리		시공이음분리, 중분리	2017년도 대미원천교(강릉) 등 32개소 정밀점검용역	2017. 07 ~ 09
	편침, 공동		박리, 파손		퇴적물		조 사 일 시		
	누수, 습윤부		백 태		배수구		도 면 번 호		23

ID : 속사IC2교(인천 중문대구간) S2 세로보


가
0
배
0
하

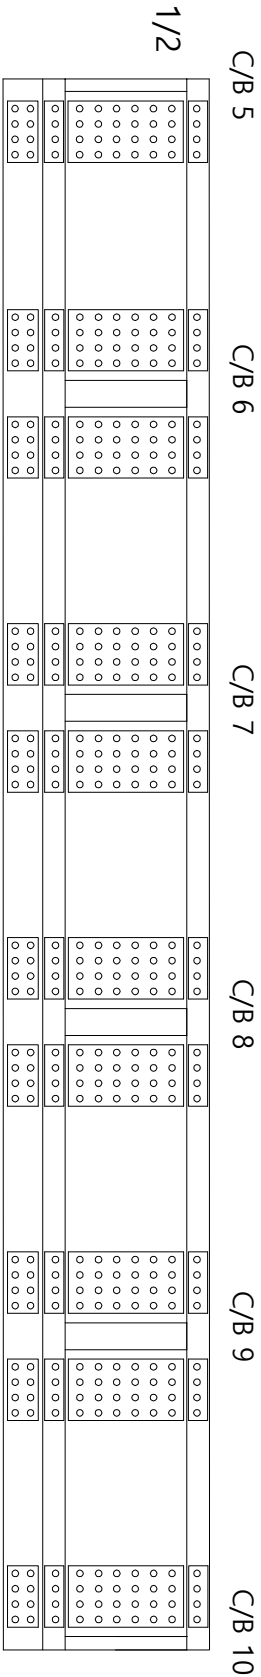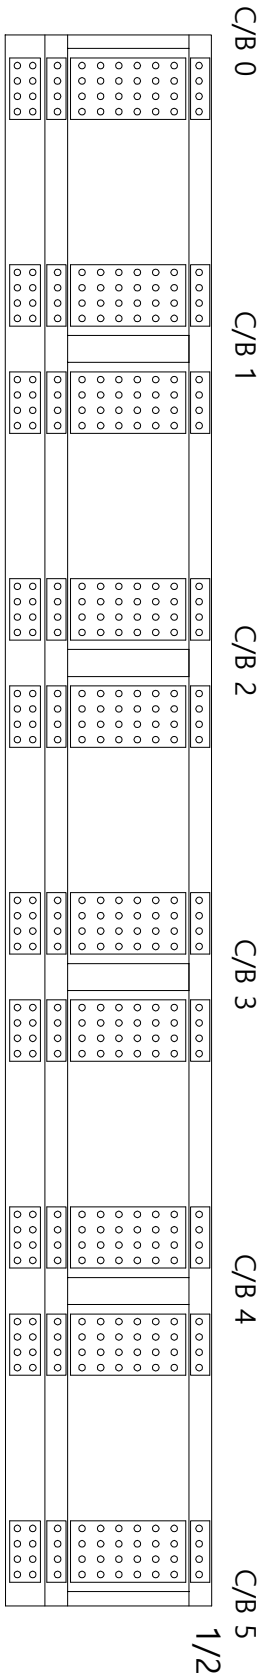[illegible]

아
크
리


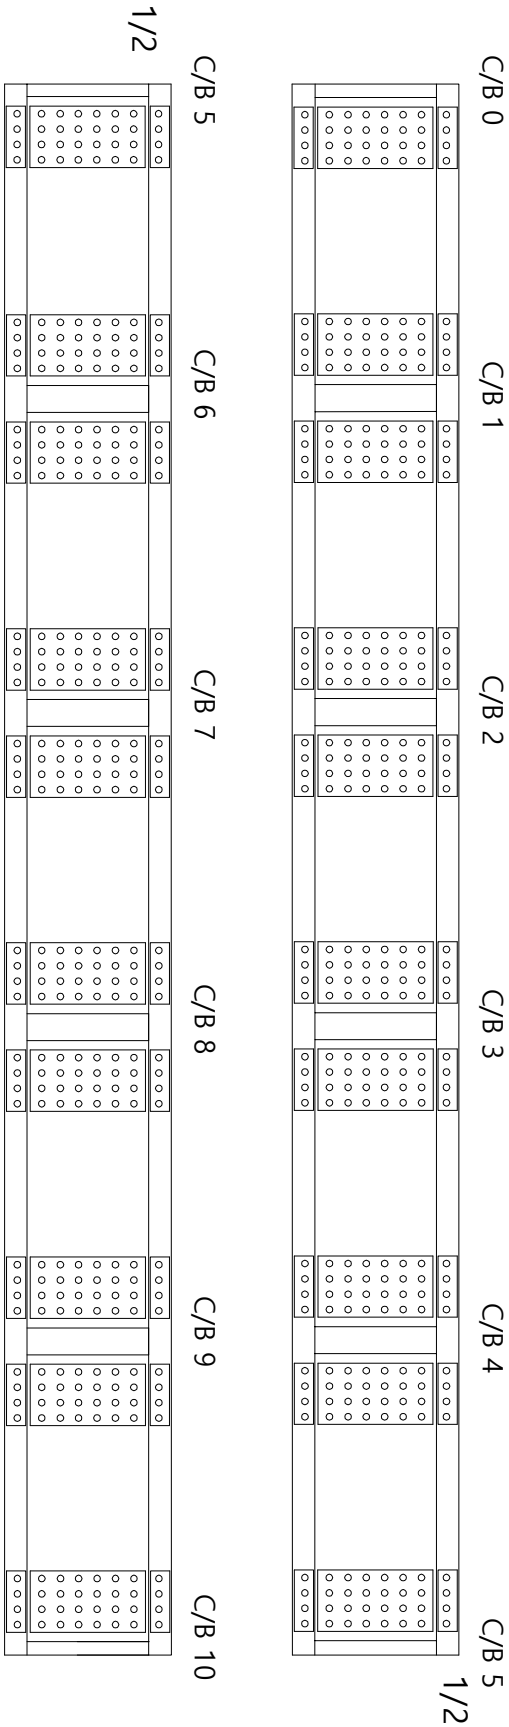


전국

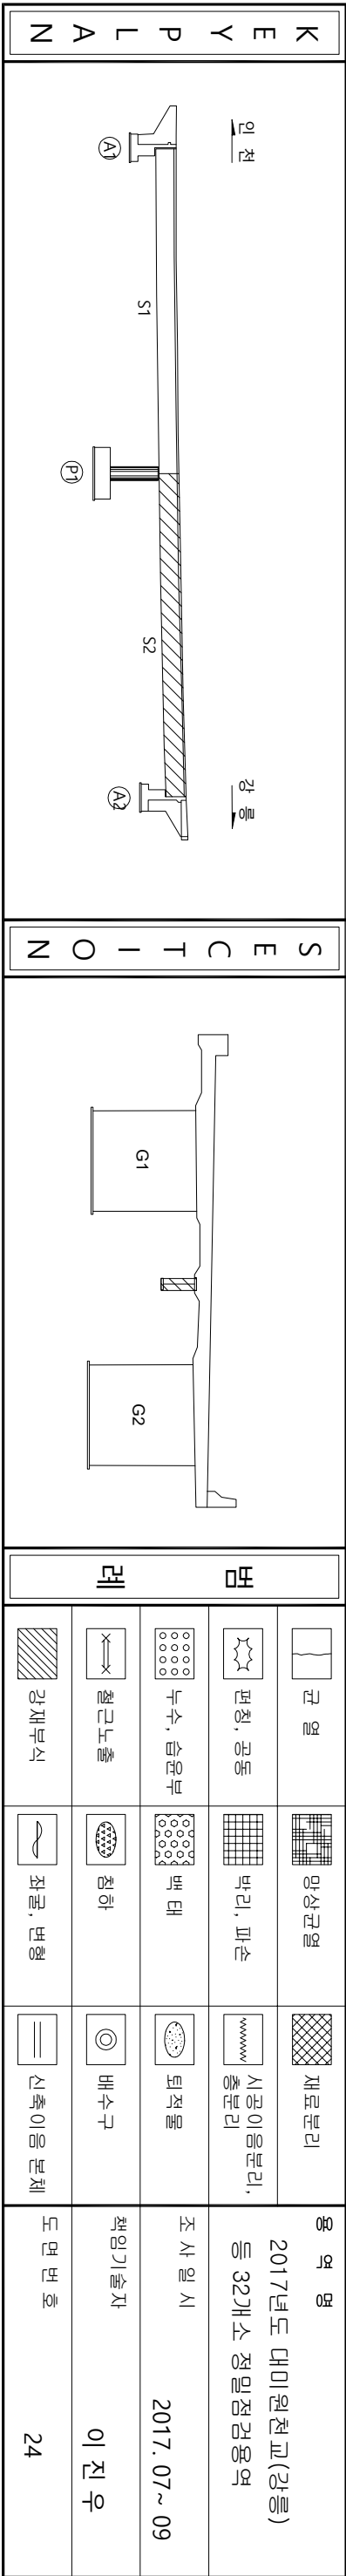


ID : 숙사IC2교(인천) 교대1

가
0
배
0
하

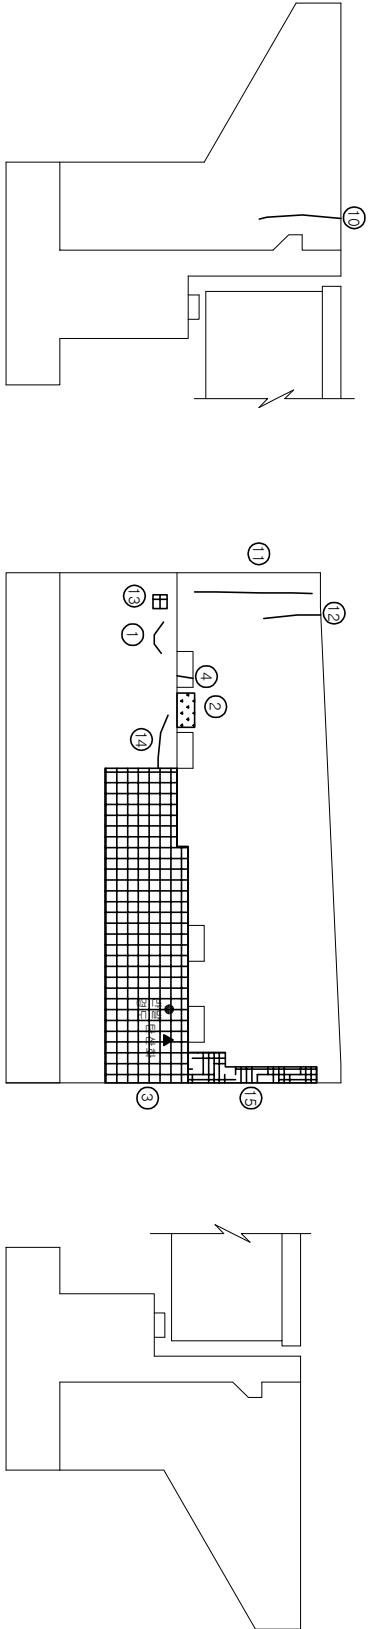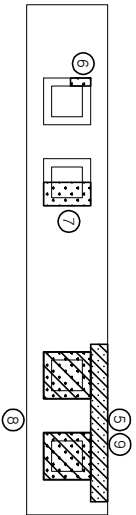
[illegible]

표제 1

K E Y P L A N

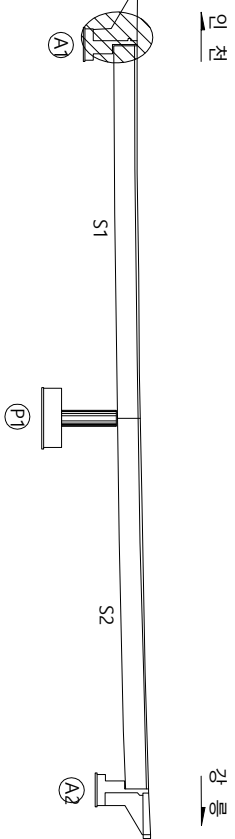

NOTES

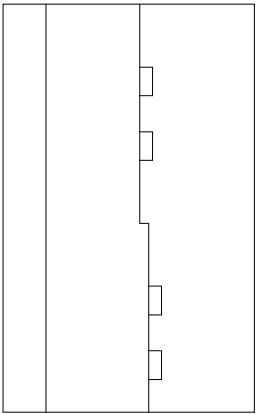

25 26



 강제부식	 최굴, 변형	 신축이음본체	영 역 명 2017년도 대미원천교(강릉) 등 32개소 정밀점검영역
 원근노출	 침하	 배수구	
 누수, 습윤부	 변태	 퇴적물	
 편정, 균열	 바리, 파손	 시공이음본리, 총본리	

[illegible]

ID : 숙사IC2교(인천) 교대2


가
오
배
이
하

No.	작업명	순상내용	폭(mm)	길이(m)	너비(m)	총량	단위	개소	순상량	비고
1	P	균열(cw=0.1mm)	0.10	0.30		0.30	m	1	0.30	보수완료
2	P	배터		1.00	2.00	2.00	m ²	1	2.00	보수완료
3	N	이물집적		0.20	1.50	0.30	m ²	1	0.30	보수완료
4	N	발정콘크리트 균열(cw=0.3mm)	0.30	0.40		0.40	m	1	0.40	보수완료
5	N	발정장치 부식		0.70	0.70	0.49	m ²	1	0.49	
6	N	발정장치 부식		0.70	0.70	0.49	m ²	1	0.49	
7	N	발정콘크리트 배리		0.10	0.50	0.05	m ²	1	0.05	보수완료
8	N	발정콘크리트 배리		0.40	1.20	0.48	m ²	1	0.48	보수완료
9	N	발정장치 부식		0.70	0.70	0.49	m ²	1	0.49	
10	N	콘크리트 배리		0.20	4.50	0.90	m ²	1	0.90	보수완료
11	N	발정장치 부식		0.40	1.00	0.20	m ²	1	0.20	보수완료
12	N	발정장치 부식		0.40	0.40	0.16	m ²	1	0.16	
13	N	콘크리트 표면열화(표층배리)		3.00	1.70	5.10	m ²	1	5.10	보수완료
14	N	균열(cw=0.5mm)	0.50	5.00		5.00	m	1	5.00	보수완료
15	N	발정콘크리트 균열(cw=0.1mm)	0.10	0.20		0.20	m	1	0.20	보수완료
16	N	균열(cw=0.2mm)	0.20	1.70		1.70	m	1	1.70	보수완료
17	N	균열(cw=0.2mm)	0.20	0.40		0.40	m	1	0.40	보수완료
18	N	발정콘크리트 배리		0.20	1.00	0.20	m ²	1	0.20	보수완료
19	N	균열(cw=0.3mm)	0.30	3.00		3.00	m	1	3.00	보수완료
20	N	균열(cw=0.2mm)	0.20	2.50		2.50	m	1	2.50	보수완료
21	N	콘크리트 배리		0.30	1.20	0.36	m ²	1	0.36	보수완료
22	N	균열(cw=0.2mm)	0.20	0.50		0.50	m	1	0.50	보수완료
23	N	평상균열(cw=0.2mm)		0.40	0.80	0.32	m ²	1	0.32	

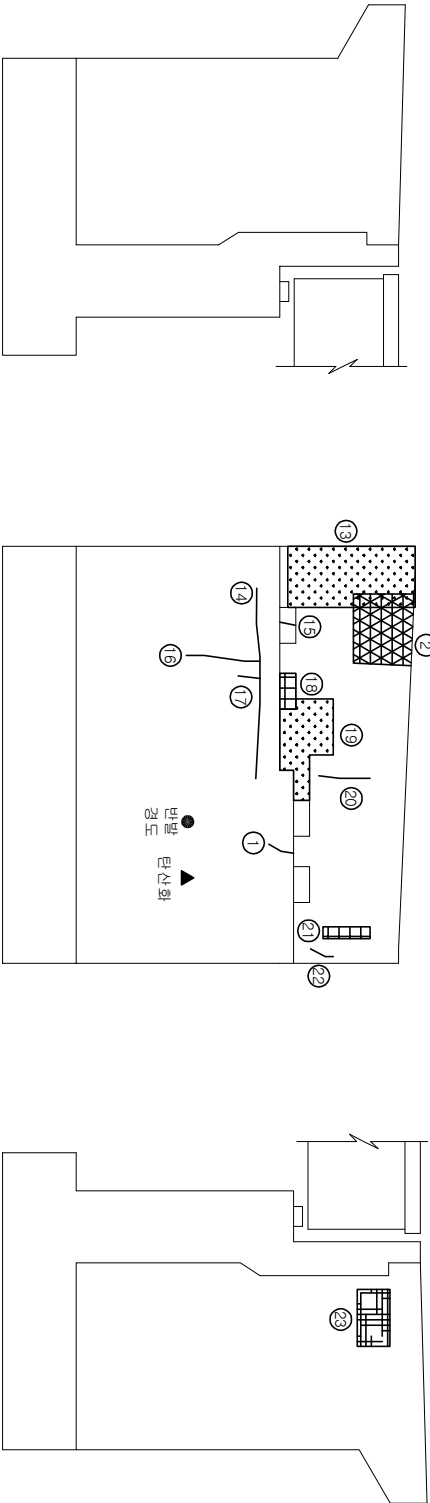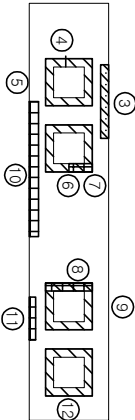


과제 2

K E Y P L A N

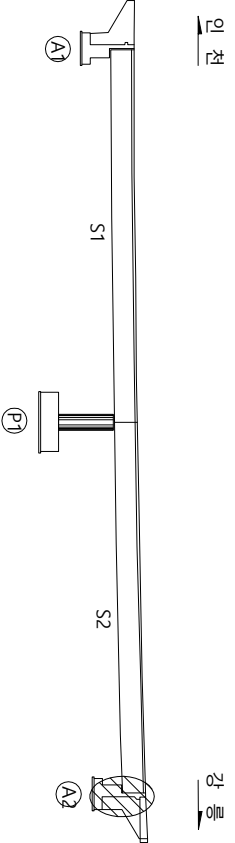

NOTES

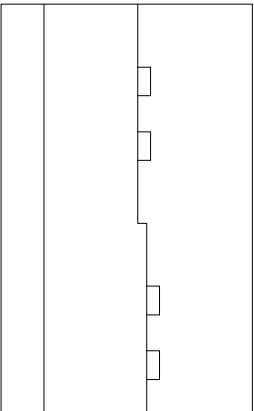

레 ㅁ

영역명	2017년도 대미원천교(강릉) 등 32개 소 정밀점검영역
자료분리	
시공이음분리, 종분리	
조사일시	2017. 07 ~ 09
책임기술자	이진우
도면번호	26

ID : 속사IC2교(인천) 교각1

가
오
배
이
하

[illegible]


2017년도 대미원천교(강릉)
등 32개소 정밀검거명역


2017. 07 ~ 09

팬미가솔자 이진우

27

NEPLYN

NOTES

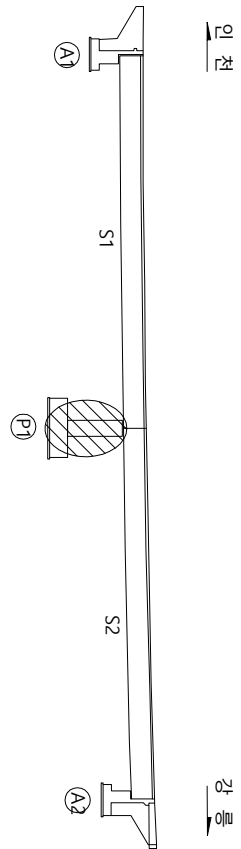




 강제부식	 관 열	 망상균열	 재료분리	영역명 2017년도 대미원천교(강릉) 등 32개소 정밀점검용역
 원근노출	 파괴, 균열	 바리, 피스	 시공이음분리, 흠집	
 누수, 습관부	 백태	 타격물	 배수구	
 좌굴, 변형	 철근노출	 신축이음 분체	책임기술자 이진우	
도면번호 27				조시일시 2017. 07 ~ 09